



工程指示 / 要求簡箋(E.I.)

工程指示編號：EI/1269

修改版次：B

工程編號：J851

工程名稱：青衣 明翹匯

工程項目：樣板鋁摺件(柵格前部位置)

收件人：生統

發件人：TOMMY

日期：23/12/2019

要求提供 / 確認 事項：

- | | | |
|------------------------------------|-------------------------------------|-------------------------------|
| <input type="checkbox"/> 初步鋁料 B.M. | <input type="checkbox"/> 加工拆圖，然後生產 | <input type="checkbox"/> 尺寸表 |
| <input type="checkbox"/> 正式鋁料 B.M. | <input type="checkbox"/> 技術上資料 / 指示 | <input type="checkbox"/> 報價 |
| <input type="checkbox"/> 配件 B.M. | <input type="checkbox"/> 樣辦或貨品說明書 | <input type="checkbox"/> 分判合約 |
| <input type="checkbox"/> 其他：_____ | | |

內容：

請按附頁加工，送 EI/1245 的地址

修改尺寸

請在 _____ 前完成上列要求。

附有關圖紙 / 文件：

以上項目為：

原合約工程包 原合約工程加 / 減賬 新工程報價

原因：-_____

分發東莞各部門：

- | | | | | | | | |
|---------------------------------|------------------------------|---|---|------------------------------|------------------------------|-----------------------------------|------------------------------|
| <input type="checkbox"/> 生產技術總監 | <input type="checkbox"/> 連附件 | <input type="checkbox"/> 技術部 | <input type="checkbox"/> 連附件 | <input type="checkbox"/> 生產部 | <input type="checkbox"/> 連附件 | <input type="checkbox"/> 機械設計部 | <input type="checkbox"/> 連附件 |
| <input type="checkbox"/> 採購部 | <input type="checkbox"/> 連附件 | <input checked="" type="checkbox"/> 生產統籌部 | <input checked="" type="checkbox"/> 連附件 | | | | |
| <input type="checkbox"/> 質檢部 | <input type="checkbox"/> 連附件 | <input type="checkbox"/> 會計部 | <input type="checkbox"/> 連附件 | <input type="checkbox"/> 報關組 | <input type="checkbox"/> 連附件 | <input type="checkbox"/> 其他 _____ | <input type="checkbox"/> 連附件 |

分發香港各部門：

- | | | | | | | | |
|------------------------------|------------------------------|-------------------------------|------------------------------|------------------------------|------------------------------|-----------------------------------|------------------------------|
| <input type="checkbox"/> 行政部 | <input type="checkbox"/> 連附件 | <input type="checkbox"/> 會計部 | <input type="checkbox"/> 連附件 | <input type="checkbox"/> 統籌部 | <input type="checkbox"/> 連附件 | <input type="checkbox"/> 工程部地盤科文 | <input type="checkbox"/> 連附件 |
| <input type="checkbox"/> 採購部 | <input type="checkbox"/> 連附件 | <input type="checkbox"/> QS 部 | <input type="checkbox"/> 連附件 | <input type="checkbox"/> 維修部 | <input type="checkbox"/> 連附件 | <input type="checkbox"/> 其他 _____ | <input type="checkbox"/> 連附件 |

傳遞編號：

HK 2609/19

發件人簽署：


項目經理簽署：



美特鋁質有限公司
MIDI Aluminium Fabricator Ltd.

編號	顏色	數量
J851-T02Ra	灰色	1
J851-T02Rb	白色	1

工程號 J-832 地盤 將軍澳95

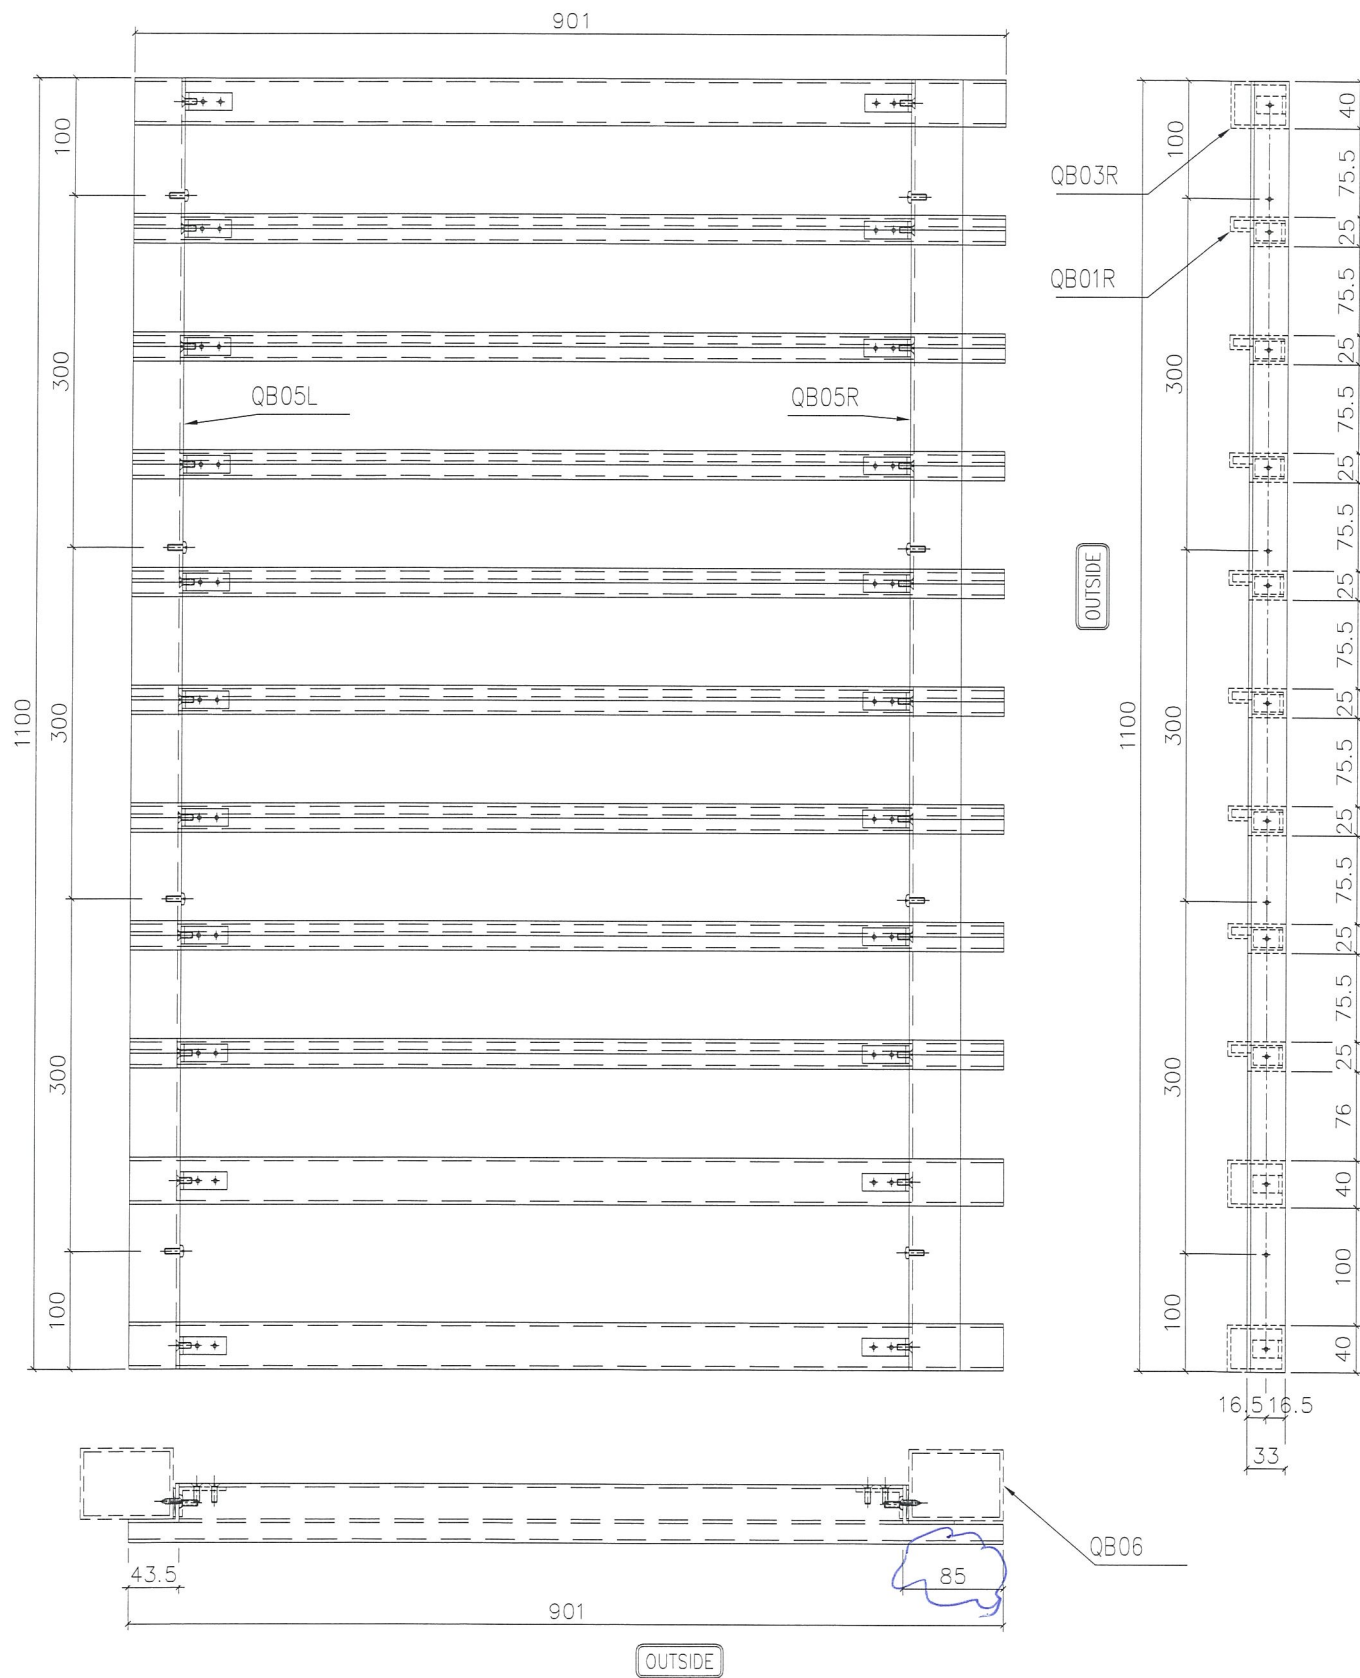


名稱	格柵玉組裝拆圖	制圖	羅志光	2016.9.30	修改		
材料	見表	復核			日期		
顏色	見表	批准			圖號	T02R	



美特鋁質有限公司
MIDI Aluminium Fabricator Ltd.

編號	顏色	數量
J851-T02L	白色	2

工程號 J-832 地盤 將軍澳95

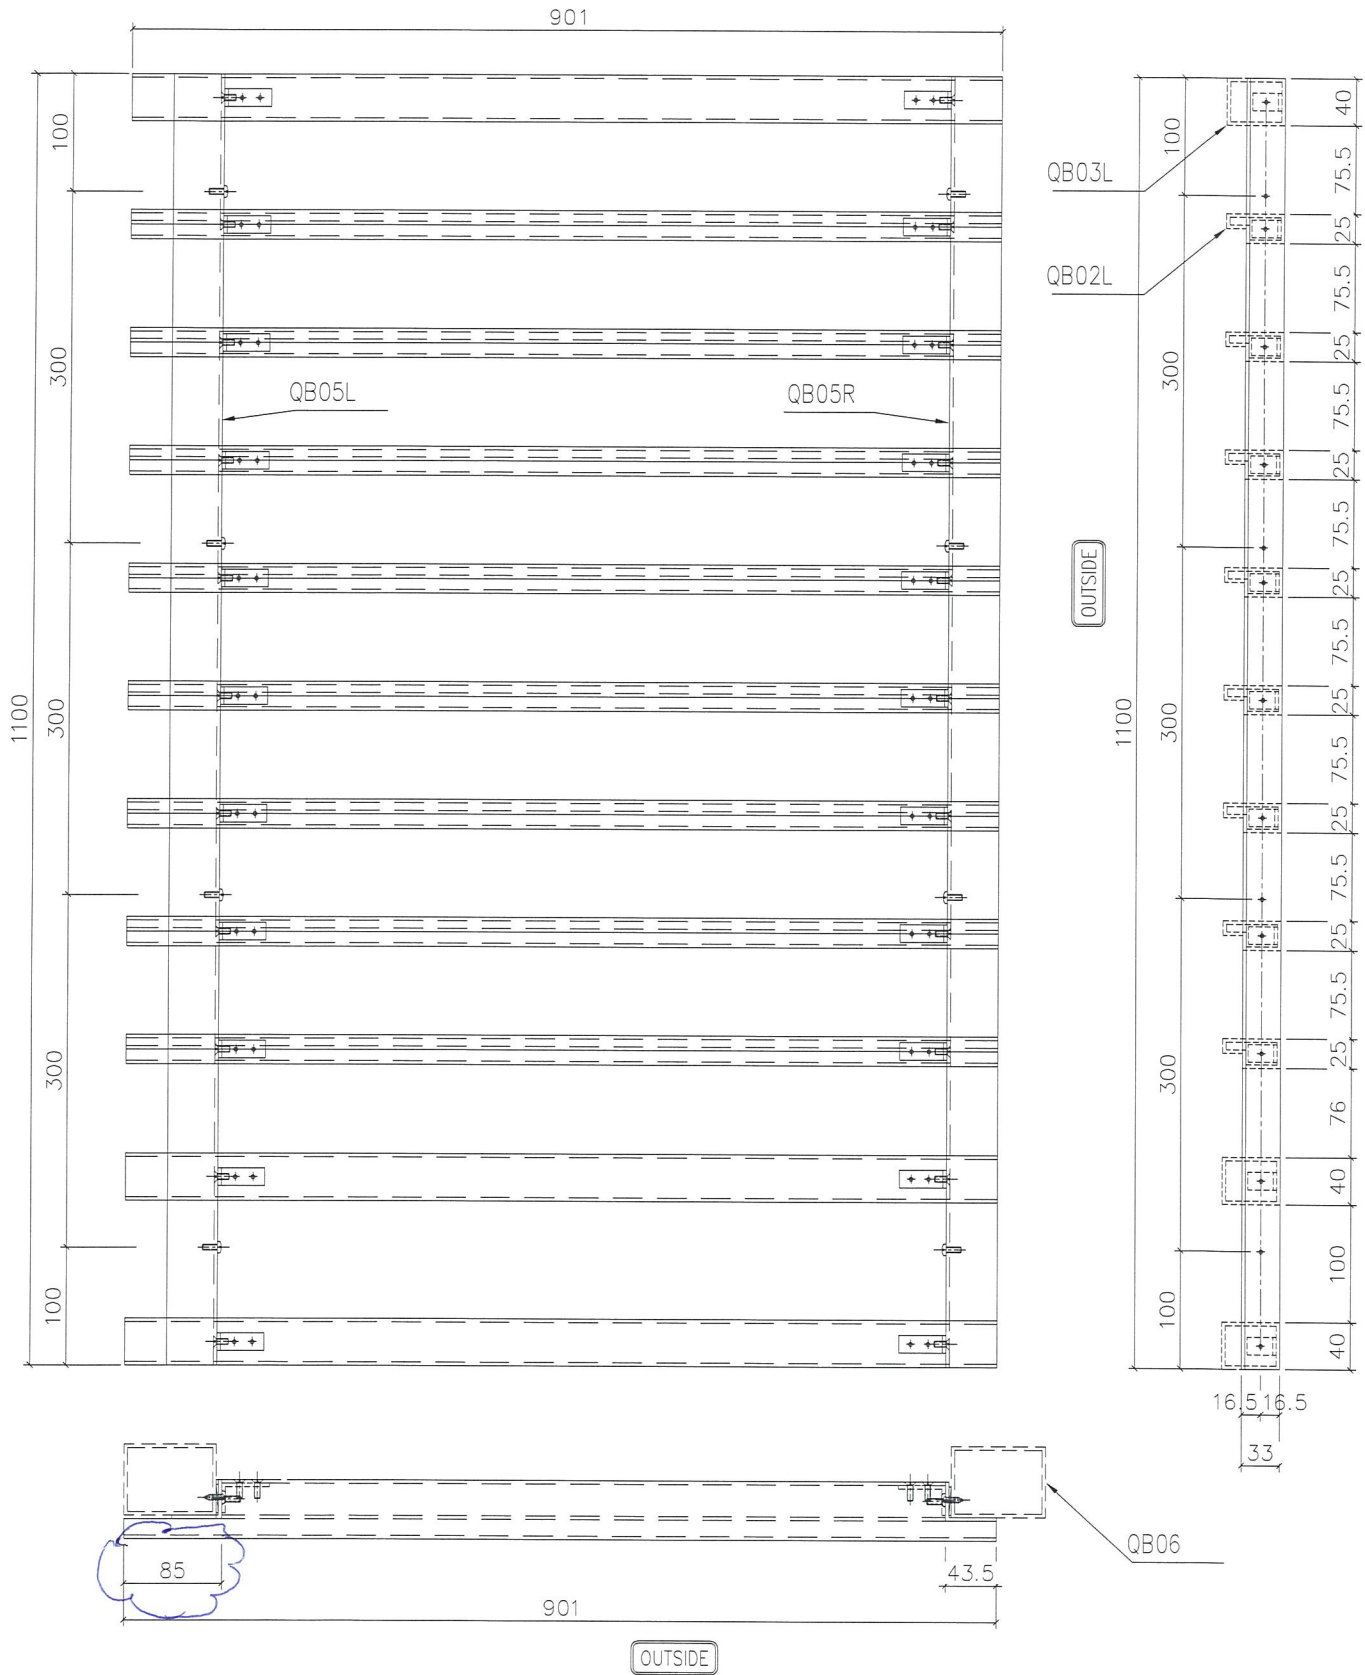

名稱	格柵玉組裝拆圖	制圖	羅志光	2016.9.30	修改		
材料	見表	復核			日期		
顏色	見表	批准			圖號	T02L	




美特鋁質有限公司
MIDI Aluminium Fabricator Ltd.

編號	顏色	數量
J851-QB02Ra	灰色	8
J851-QB02Rb	白色	8

工程號 J-832 地盤 將軍澳95

用3mm鋁板接駁，燒鋁焊打磨噴色

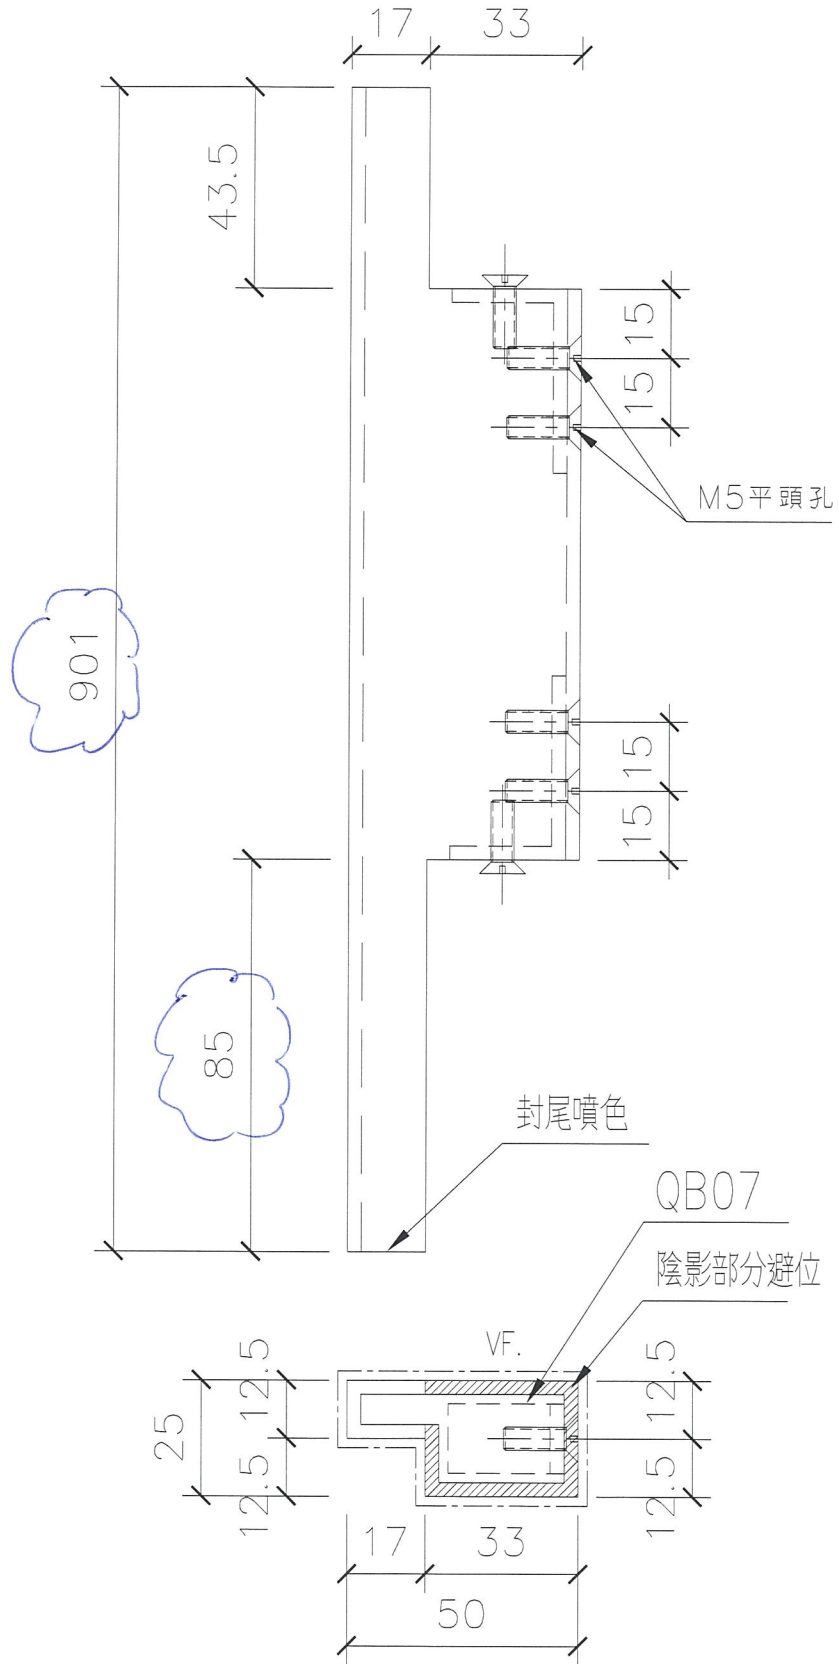

名稱	柵格玉拆圖	制圖	TOMMY	2016.9.30	修改		
材料	3mm鋁板	復核			日期		
顏色	見表	批准			圖號	QB02R	




美特鋁質有限公司
MIDI Aluminium Fabricator Ltd.

編號	顏色	數量
J851-QB04Ra	灰色	3
J851-QB04Rb	白色	3

工程號 J-832 地盤 將軍澳95

用3mm鋁板接駁，燒鋁焊打磨噴色

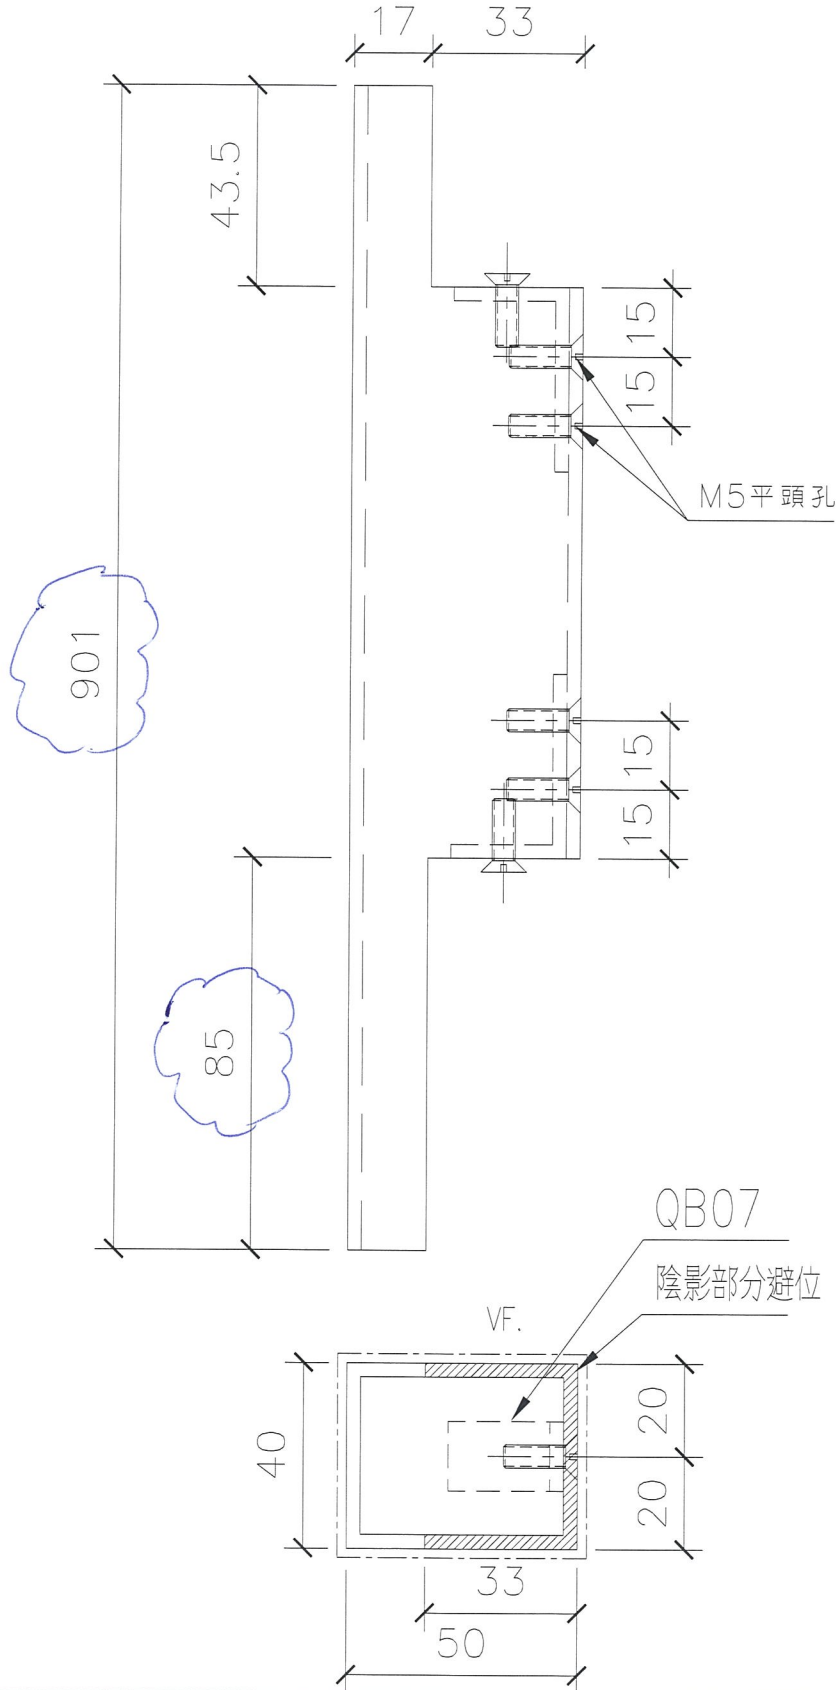

名稱	柵格玉拆圖	制圖	TOMMY	2016.9.30	修改		
材料	3mm鋁板	復核			日期		
顏色	見表	批准			圖號	QB04R	




美特鋁質有限公司
MIDI Aluminium Fabricator Ltd.

編號	顏色	數量
J851-QB02L	白色	16

工程號 J-832 地盤 將軍澳95

用3mm鋁板接駁，燒鋁焊打磨噴色

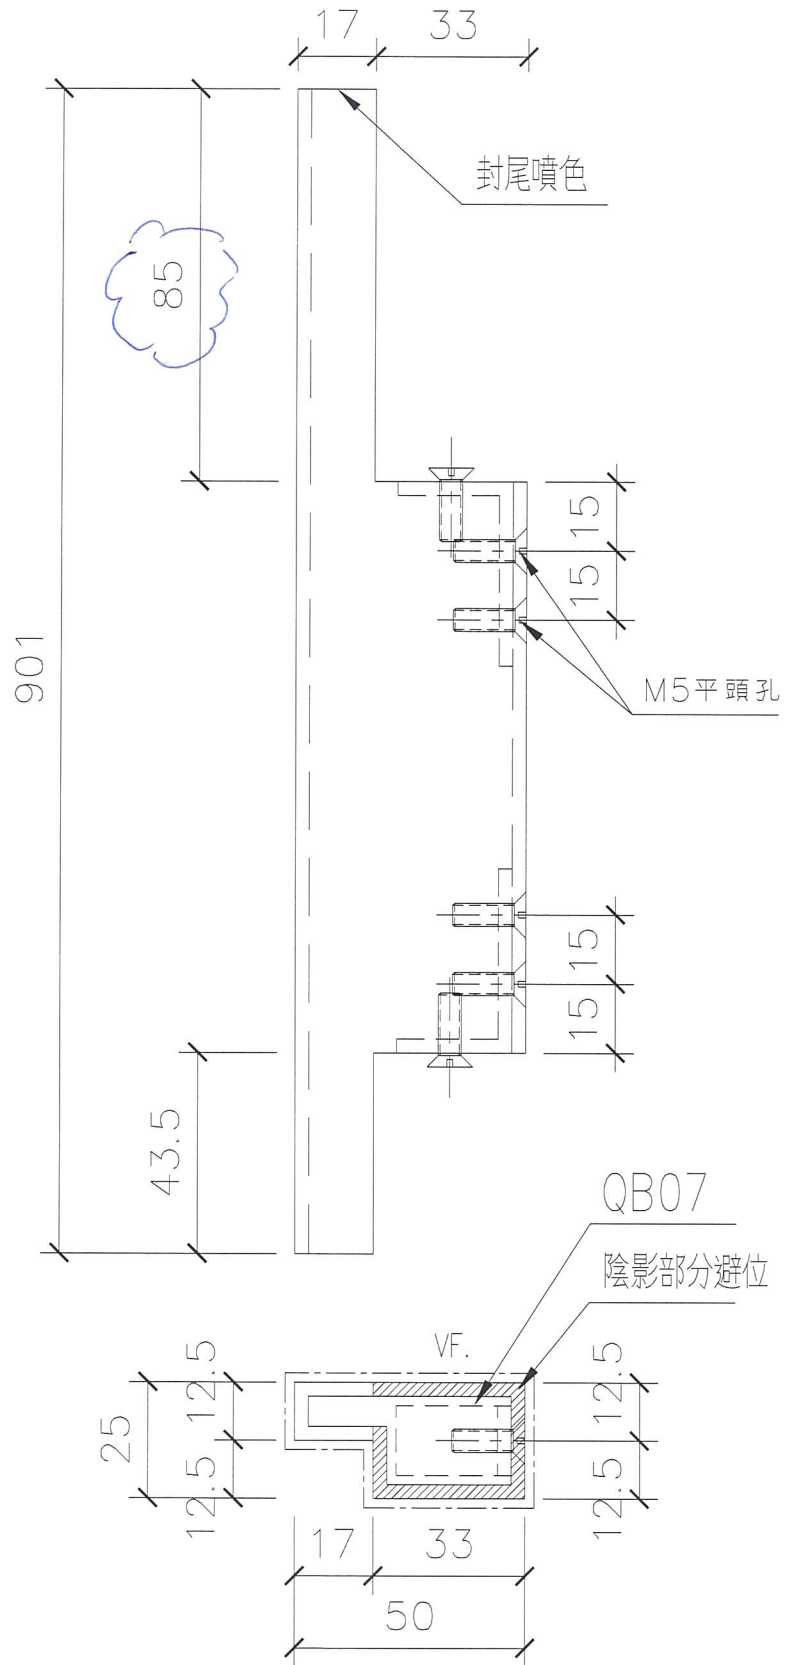


名稱	柵格玉拆圖	制圖	TOMMY	2016.9.30	修改		
材料	3mm鋁板	復核			日期		
顏色	見表	批准			圖號	QB02L	



編號	顏色	數量
J851-QB04L	白色	6

工程號 J-832 地盤 將軍澳95

用3mm鋁板接駁，燒鋁焊打磨噴色

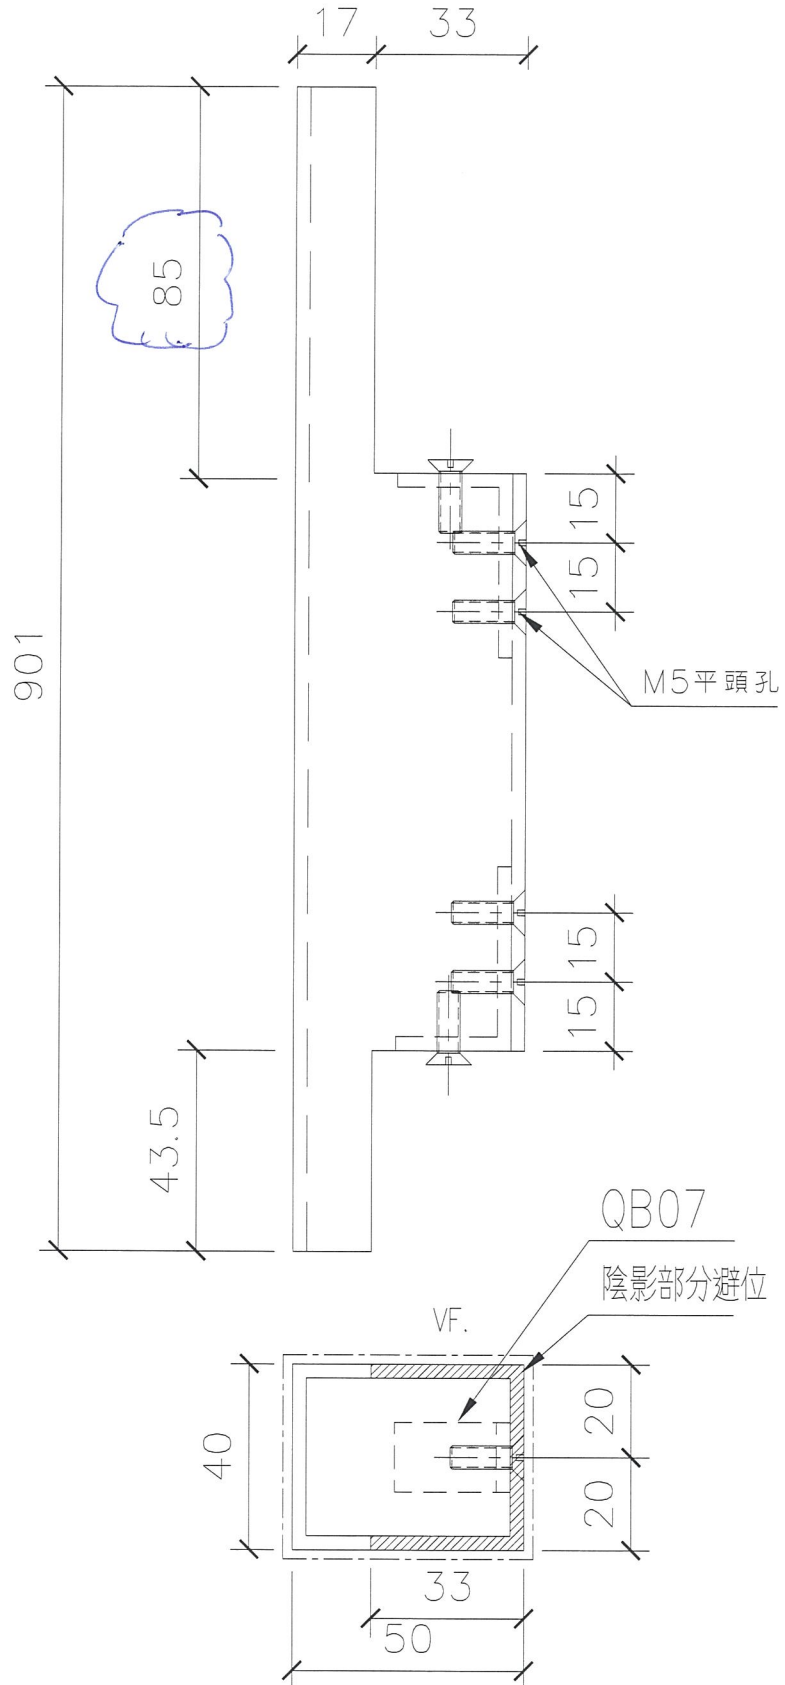

名稱	柵格玉拆圖	制圖	TOMMY	2016.9.30	修改		
材料	3mm鋁板	復核			日期		
顏色	見表	批准			圖號	QB04L	