



工程指示 / 要求簡箋(E.I.)

工程指示編號：EI / 1309 / 19

修改版次：13

工程編號：J851

工程名稱：青衣明翹匯住宅

工程項目：樣板窗配件

收件人：生統

發件人：Leung Hin Wai

日期：13/12/2019

要求提供 / 確認 事項：

- | | | |
|------------------------------------|-------------------------------------|-------------------------------|
| <input type="checkbox"/> 初步鋁料 B.M. | <input type="checkbox"/> 加工拆圖，然後生產 | <input type="checkbox"/> 尺寸表 |
| <input type="checkbox"/> 正式鋁料 B.M. | <input type="checkbox"/> 技術上資料 / 指示 | <input type="checkbox"/> 報價 |
| <input type="checkbox"/> 配件 B.M. | <input type="checkbox"/> 樣辦或貨品說明書 | <input type="checkbox"/> 分判合約 |
| <input type="checkbox"/> 其他：_____ | | |

內容：

請看附 BM 訂貨，送 EI/1245 的地址

請在 14/12 前完成上列要求。

附： -

以上項目為：

原合約工程包

原合約工程加 / 減賬

新工程報價

原因： -

分發東莞各部門：

- () 生產技術總監 連附件 () 技術部 連附件 () 生產部 連附件 () 機械設計部 連附件
 () 採購部 連附件 () 生產統籌部 連附件
 () 質檢部 連附件 () 會計部 連附件 () 報關組 連附件 () 其他 _____ 連附件

分發香港各部門：

- () 行政部 連附件 () 會計部 連附件 () 統籌部 連附件 () 工程部地盤科文(柄) 連附件
 () 採購部 連附件 () QS 部 連附件 () 維修部 連附件 () 其他 _____ 連附件

傳遞編號：

HR 2553

發件人簽署：

項目經理簽署：



美特鋁質有限公司
MIDI Aluminium Fabricator Ltd.

工程號: J-851

計算:

Wai

日期:

6/12/2019

送呈: 施哥

地盤用配件B.M.表

項目類別:

核對:

日期:

副本:

B.M.編號:



A/C Code:

序號	修改標示	配件圖號	物料編號	配件名稱	顏色	實用	後備	總數	單位	備注
1				子彈釘	不銹鋼	130	30	160	個	用於固定磨耳 (@300c/c)
2			MT-GMB-01	磨耳	熱浸鋅	80	20	100	支	固定趟門
3	修改		MT-GMB-02/02a	磨耳	熱浸鋅	28+12	7+8	35+20	支	固定預製窗
4	修改		MT-GMB-03	磨耳	熱浸鋅	40	15	55	支	固定後裝窗
5			EPDM	9高x30寬x30長鋁窗底墊膠	黑色	32	8	40	支	寬度小於2m@1/4處
6			SILICONE 65 5	6高x8寬x15長企向兩側墊膠	黑色	256	44	300	支	鋁窗玻璃安裝室內外裝配用 (@300)
7				防水劑(接觸劑)		3	1	4	公升	窗的四周用 (0.0125公升/每米)
8				防水粉		2	1	3	公斤	窗的四周用 (0.0315公斤/每米)
9				防水油		3	2	5	公斤	窗的四周用 (0.0135公斤/每米)
10				木尖		60	10	70	支	
11			DC791中性膠	防水膠	黑色	19	6	25	支	300ml/支(牆邊用膠--2.8m/支)
12			DC791中性膠	防水膠	黑色	50	0	50	支	300ml/支(夾通嵌框位, 玻璃位用膠)
13										
14				M8拉爆		36	14	50	支	鋁飾線用
15				M10拉爆		45	5	50	支	鋁飾線用
16				M5自攻自轉螺絲		130	20	150	粒	鋁飾線用
17			DC791中性膠	防水膠	黑色	50	10	60	支	鋁飾線用
18				直徑15海綿棒	白色	50	10	60	米	鋁飾線用
13a	修改		38-10A膠條		黑色	37	0	37	米	生窗用
13b	修改		718-5D-G-04 718-5D-G-01 718-5D-G-02 718-5D-G-01A			15 16 40 40	0 0 0 0	15 16 40 40	米 米 米 米	窗門用




美特鋁質有限公司
MIDI Aluminium Fabricator Ltd.



類別		物料號	
制圖	程學文	2010/12/23	圖號 MT-GMB-02a
修改	A		數量 12+8
日期	12/23		位置 見表

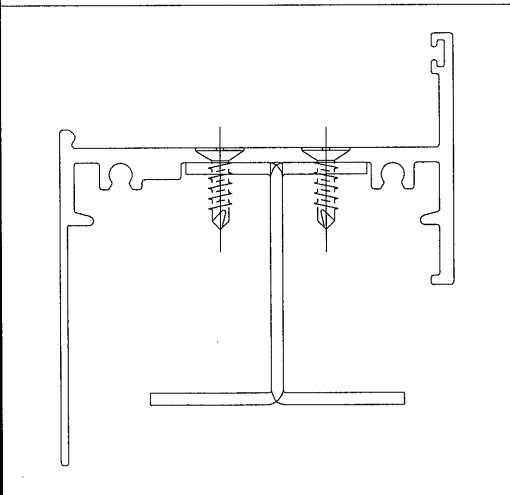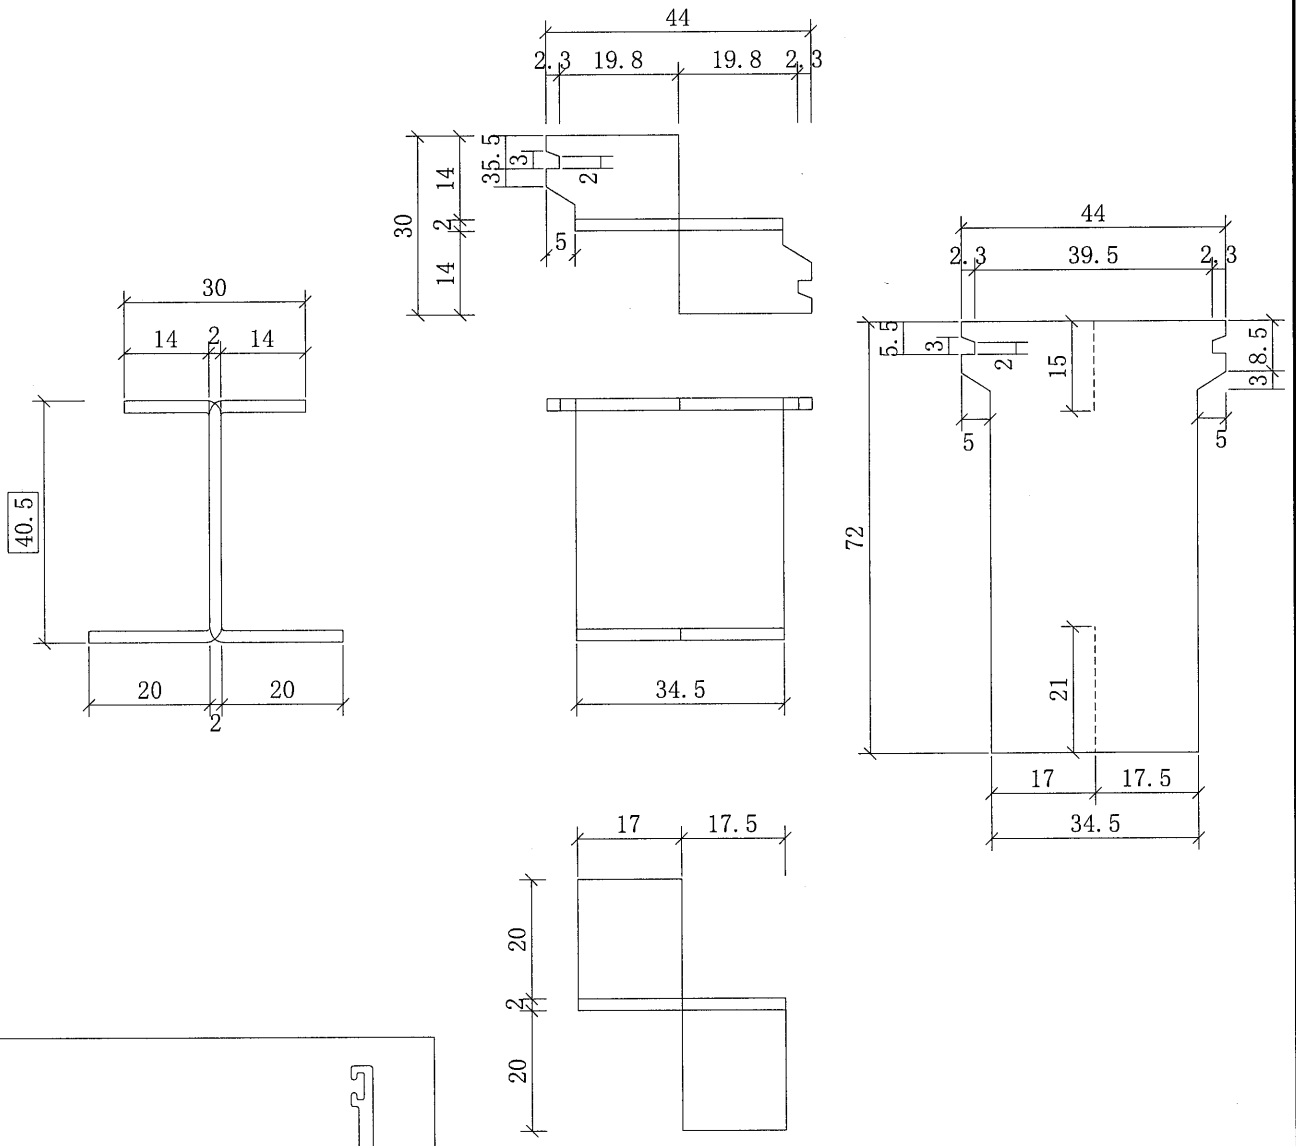

生窗底用

工程號	J-851	地盤	青衣明翹匯	附 件
名稱	摩耳加工圖		採用	
材料	如圖中		地盤	
顏色	熱浸鋅		工廠	

 美特鋁質有限公司 MIDI Aluminium Fabricator Ltd.				類別		物料號	
修改	A			制圖	程學文	2010/12/23	圖號 MT-GMB-02
日期	12/23			復核			數量 28+7
				批准			位置 見表

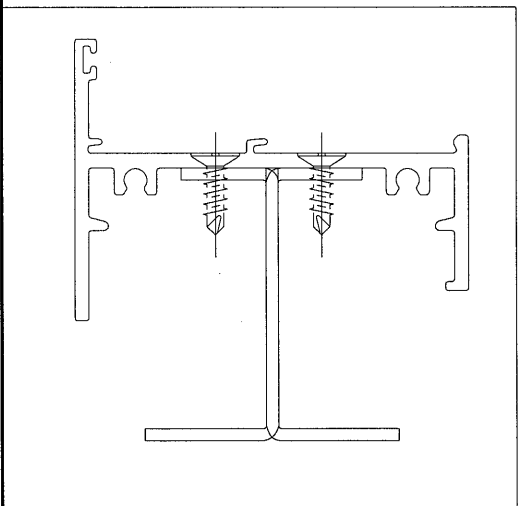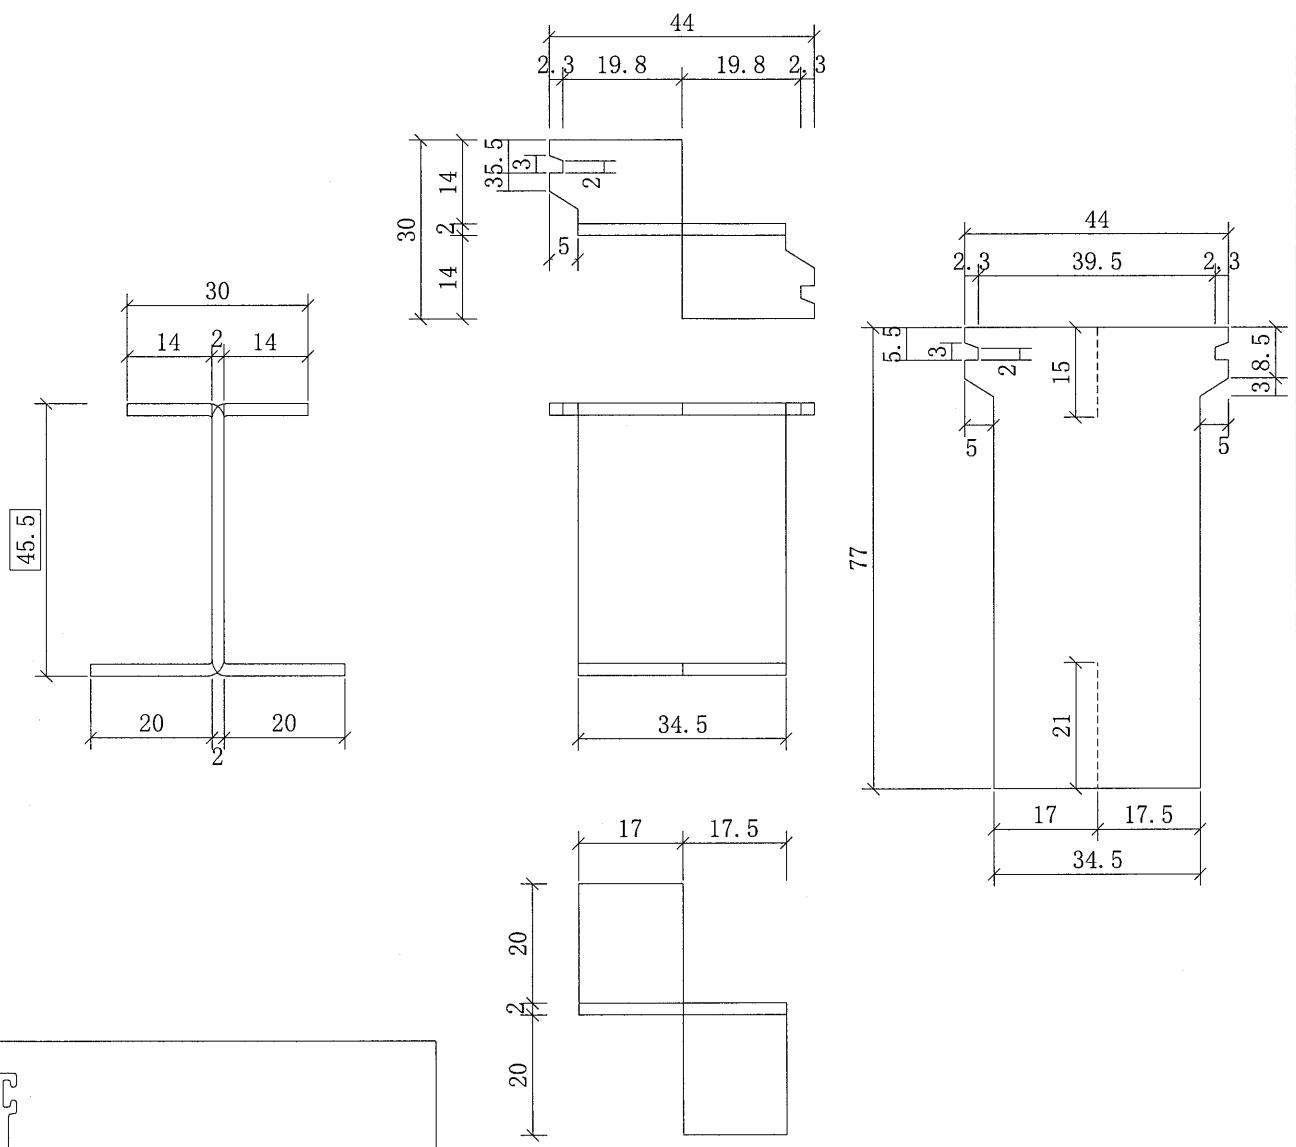


边企, 顶和榫穿底用

工程號	J-851	地盤	青衣明翹匯	附件
名稱	摩耳加工圖		採用	
材料	如圖中		地盤	
顏色	熱浸鋅		工廠	

EG-DWG4

 美特鋁質有限公司 MIDI Aluminium Fabricator Ltd.				類別		物料號		
修改				制圖	黃漢卿	2015.11.11	圖號	MT-GMB-03
日期				復核	王禮秋	2015.11.11	供應商	美特
				批准			描圖	


數量: 40+15

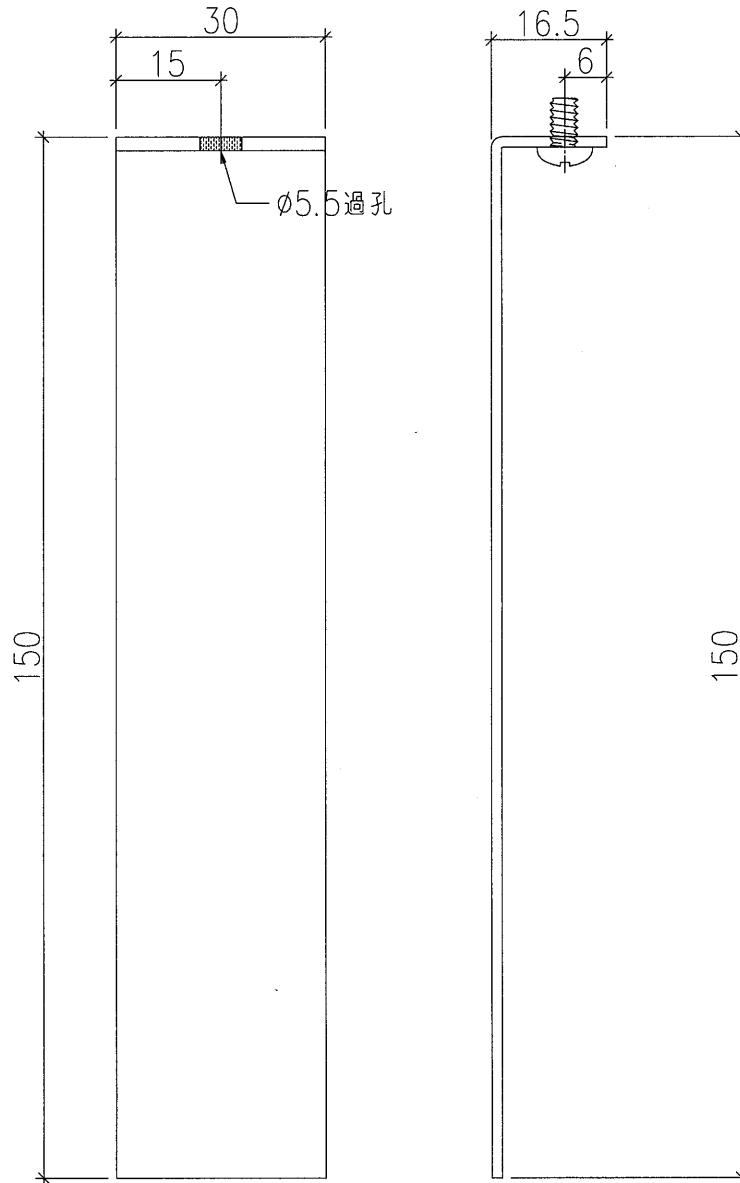


單件重量: 0.058 KG



工程號	J-826	地盤	卑路乍街	採 用	附 件			
名稱	趟門底摩爾		地盤			<input checked="" type="checkbox"/>		
材料	1.5mm厚鐵片		工廠					
顏色	熱浸鋅							

窗玉企 窗玉橫

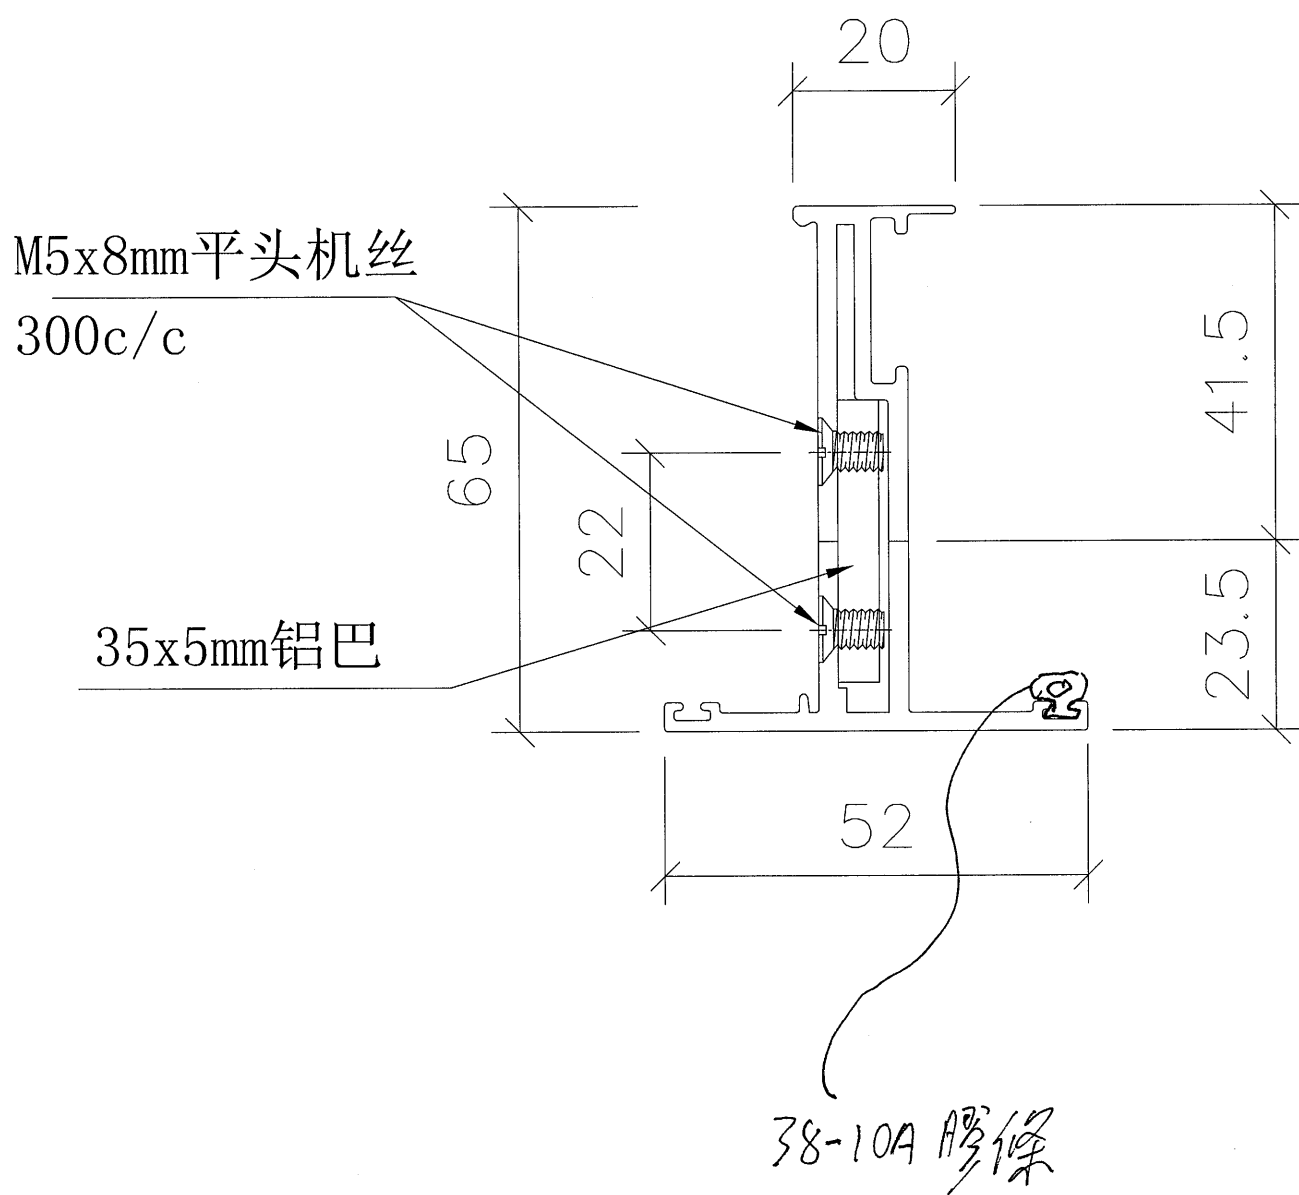


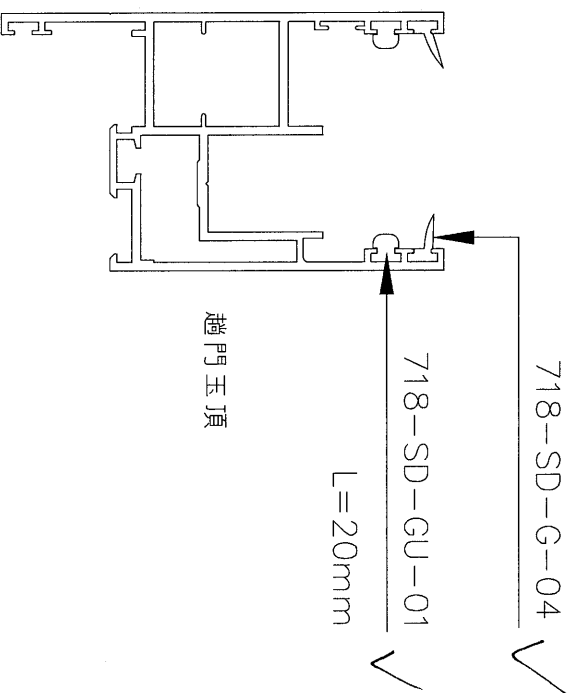

趟門玉頂

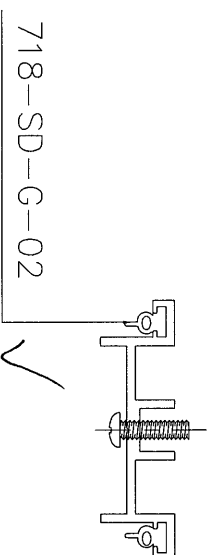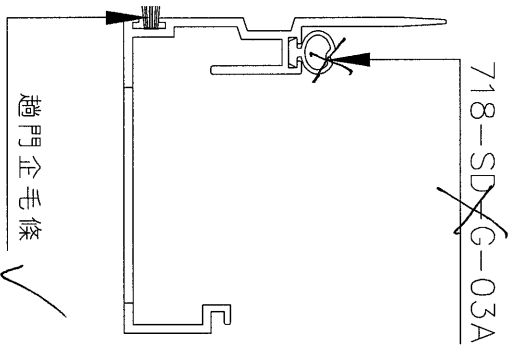

趟門玉企

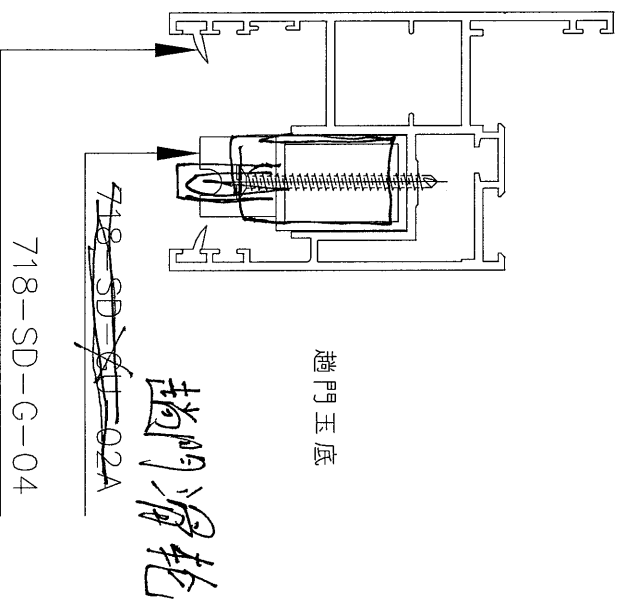

趟門玉底

