



工程指示 / 要求簡箋(E.I.)

工程指示編號：EI / 1335 / 19

修改版次：-

工程編號：J851

工程名稱：青衣明翹匯住宅

工程項目：樣板

收件人：羅小姐

發件人：Leung Hin Wai

日期：10/12/2019

要求提供 /  確認 事項：

- |                                    |                                     |                               |
|------------------------------------|-------------------------------------|-------------------------------|
| <input type="checkbox"/> 初步鋁料 B.M. | <input type="checkbox"/> 加工拆圖，然後生產  | <input type="checkbox"/> 尺寸表  |
| <input type="checkbox"/> 正式鋁料 B.M. | <input type="checkbox"/> 技術上資料 / 指示 | <input type="checkbox"/> 報價   |
| <input type="checkbox"/> 配件 B.M.   | <input type="checkbox"/> 樣辦或貨品說明書   | <input type="checkbox"/> 分判合約 |
| <input type="checkbox"/> 其他：_____  |                                     |                               |

內容：

請看附頁訂玻璃，送以下地址。*送貨前要預早一日通知*

地址是東莞鴻輝建築材料製品有限公司 東莞市沙田鎮福祿沙管理區

聯絡人：李志鵬 電話：150-1709-1031

*劉慶軍 13724510068*

*To: 劉慶軍：請到時安排人手去收貨和安裝*

請在 \_\_\_\_\_ 前完成上列要求。

附：- *1+3頁*

以上項目為：

- 原合約工程包       原合約工程加 / 減賬       新工程報價

原因：-

分發東莞各部門：

- ( ) 生產技術總監  連附件    ( ) 技術部  連附件    ( ) 生產部  連附件    ( ) 機械設計部  連附件  
 ( ) 採購部  連附件    (  ) 生產統籌部  連附件  
 ( ) 質檢部  連附件    ( ) 會計部  連附件    ( ) 報關組  連附件    ( ) 其他 \_\_\_\_\_  連附件


分發香港各部門：

- ( ) 行政部  連附件    ( ) 會計部  連附件    ( ) 統籌部  連附件    ( ) 工程部地盤科文(柄)  連附件  
 ( ) 採購部  連附件    ( ) QS 部  連附件    ( ) 維修部  連附件    ( ) 其他 \_\_\_\_\_  連附件

傳遞編號：*HK 2530*

發件人簽署：*[Signature]*



項目經理簽署：*[Signature]*

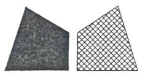

美特鋁質有限公司  
MIDI Aluminium Fabricator Ltd.

工程號 J-851 | 地盤 青衣明翹匯

產品編號	數量	W(MM)	H(MM)	備註
J851-GB-B01	4	533	809	
J851-GB-B02	8	690	2229	
J851-GB-B03	4	610	1720	
J851-GB-B04	4	550	1692	
J851-GB-B07	4	525	1210	

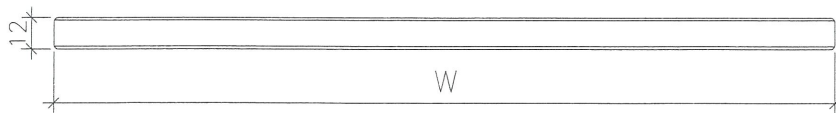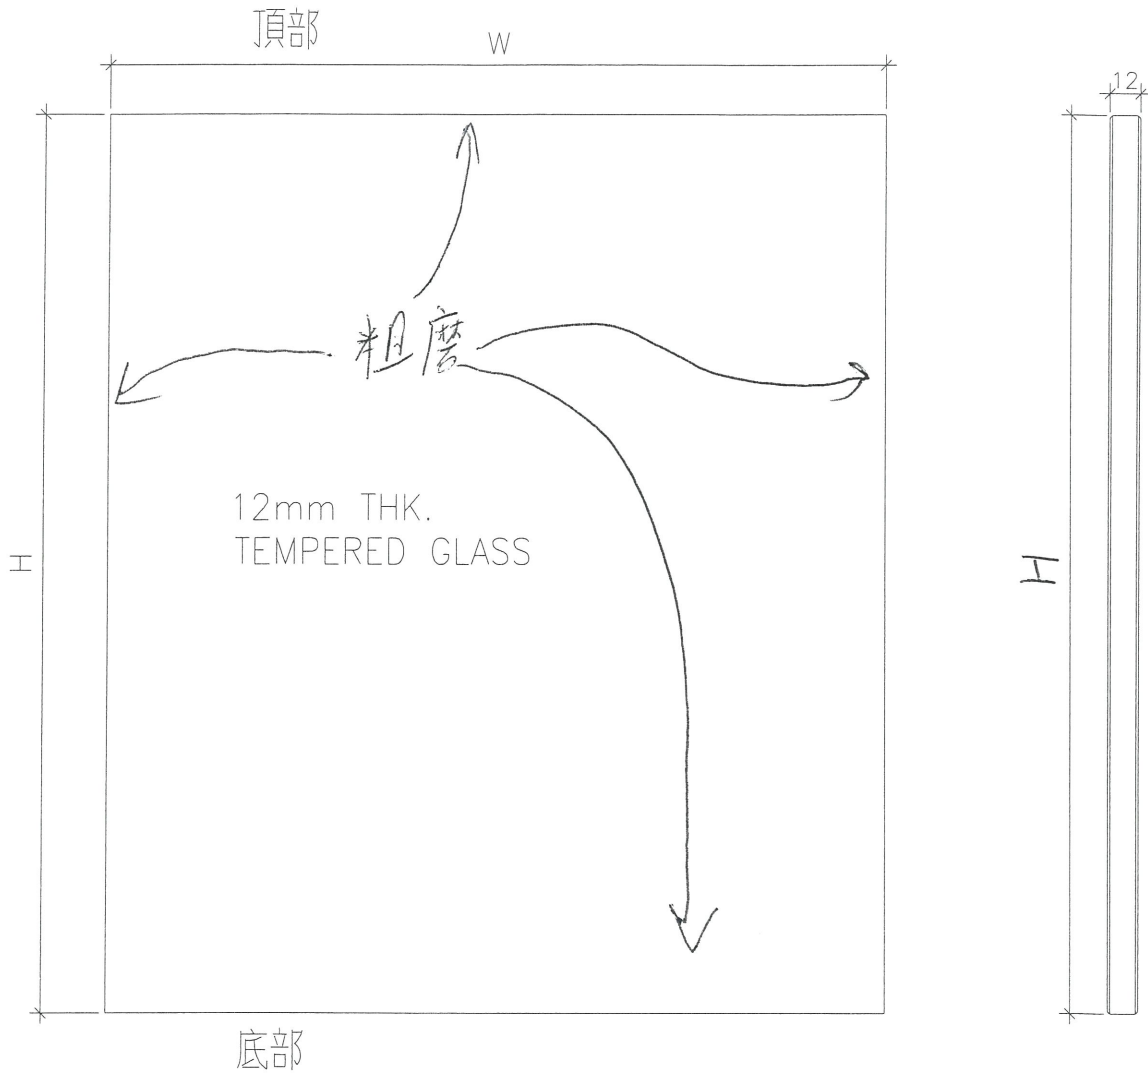



名稱	玻璃加工圖	制圖	LS	20/11/2019	修改			
材料	水晶灰 12mm厚	復核			日期			
顏色		批准			圖號	J851-GB-B01~B07		



美特鋁質有限公司  
MIDI Aluminium Fabricator Ltd.

產品編號	數量	W(MM)	H(MM)	備註
J851-GB-B05	4	620	390	

工程號	J-851	地盤	青衣明翹匯
-----	-------	----	-------

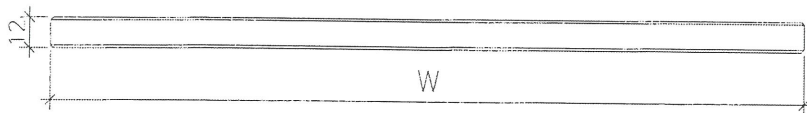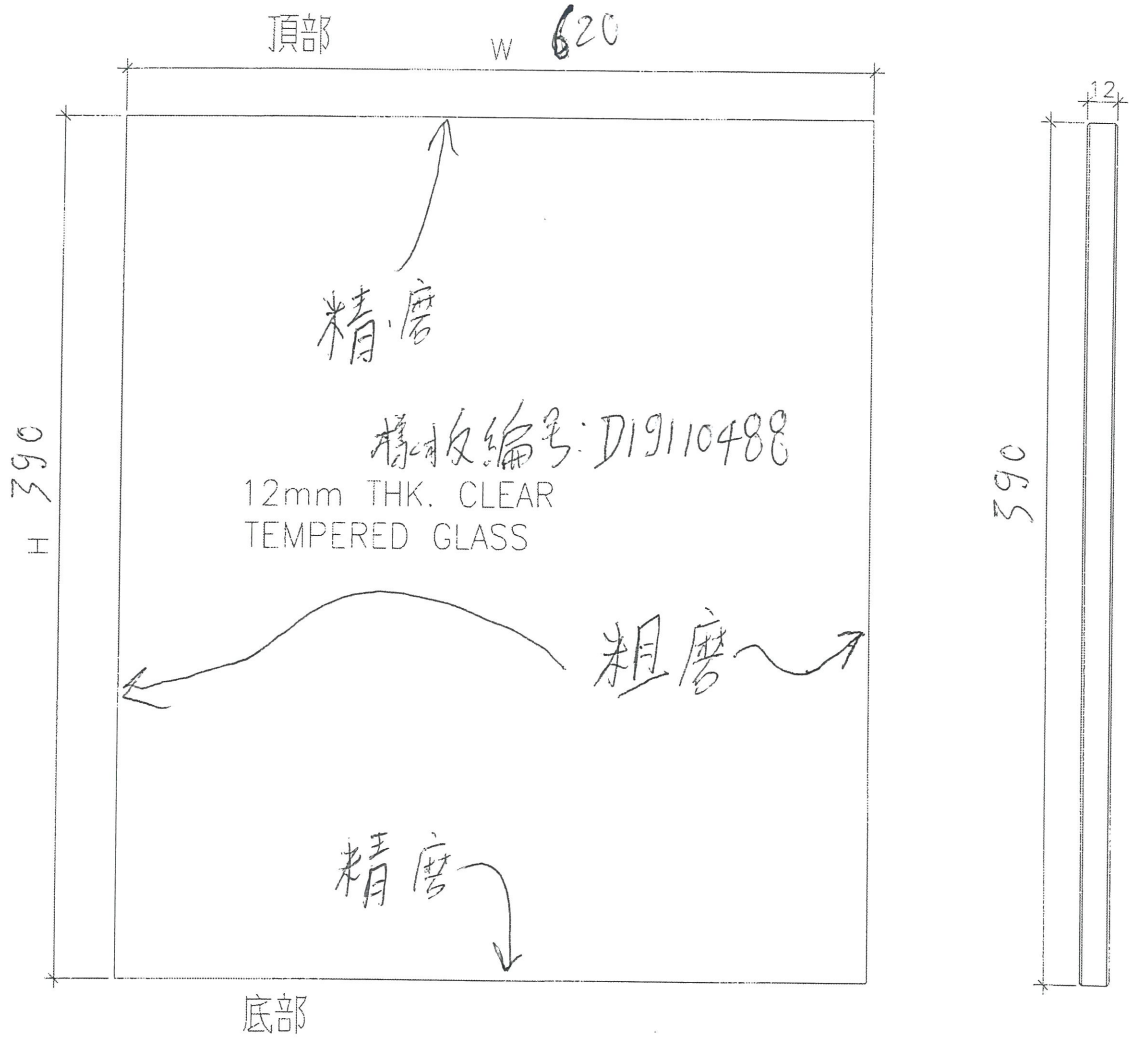

名稱	玻璃加工圖	制圖	LS	20/11/2019	修改		
材料	clear 12mm厚	復核			日期		
顏色		批准			圖號	J851-GB-B05	




# EG-DWG3



美特鋁質 有限公司  
MIDI Aluminium Fabricator Ltd.

產品編號	數量	W(MM)	H(MM)	備註
J851-GB-A01	2	195	1090	
J851-GB-A02	4	1944	1090	
J851-GB-A03	4	710	1090	
J851-GB-A04	2	295	1090	

工程號	J-851	地盤	青衣
-----	-------	----	----

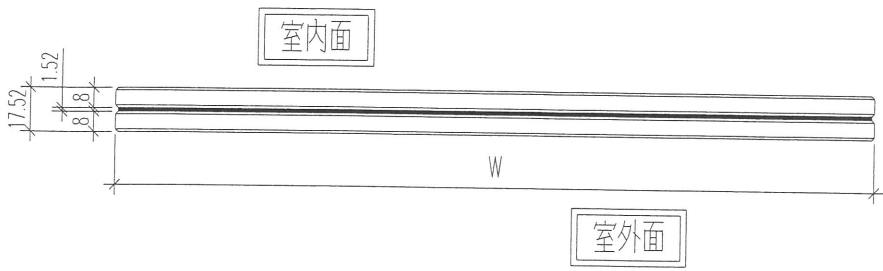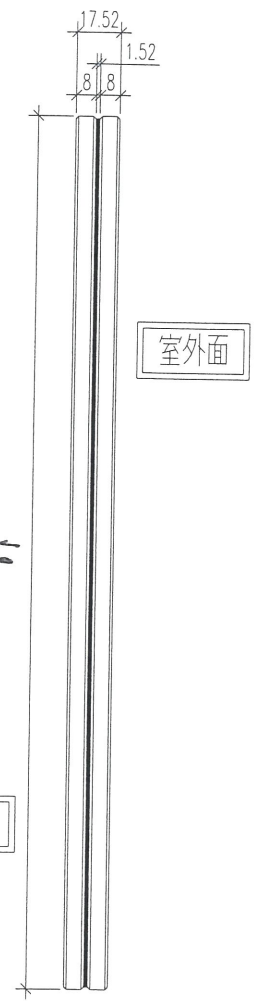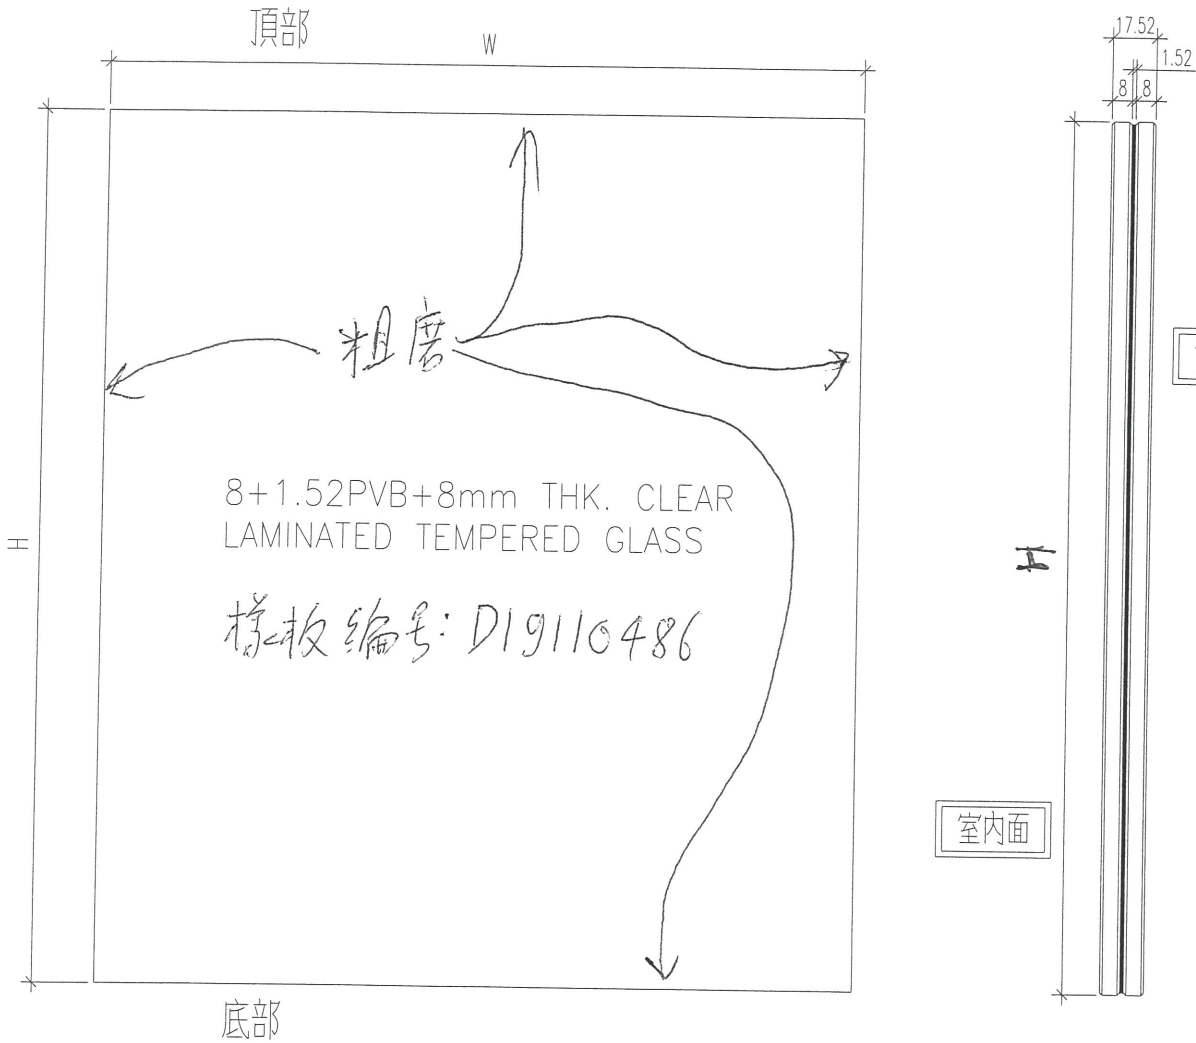

名稱	玻璃加工圖	制圖	黃漢卿	21.11.2019	修改		
材料	8+1.52PVB+8	復核	王禮秋	21.11.2019	日期		
顏色		批准			圖號	J851-GB-GL01	