

工程指示編號：EI / 1472 / 20

修改版次：F

工程編號：J851

工程名稱：青衣明翹匯住宅

工程項目：大貨試模窗

收件人：生統

發件人：Leung Hin Wai

日期：21/02/2020

要求提供 / 確認 事項：

- | | | |
|------------------------------------|-------------------------------------|-------------------------------|
| <input type="checkbox"/> 初步鋁料 B.M. | <input type="checkbox"/> 加工拆圖，然後生產 | <input type="checkbox"/> 尺寸表 |
| <input type="checkbox"/> 正式鋁料 B.M. | <input type="checkbox"/> 技術上資料 / 指示 | <input type="checkbox"/> 報價 |
| <input type="checkbox"/> 配件 B.M. | <input type="checkbox"/> 樣辦或貨品說明書 | <input type="checkbox"/> 分判合約 |
| <input type="checkbox"/> 其他：_____ | | |

內容：

EI1489、EI1490、EI1492 和 EI1493 是試模窗之 EI。

現提供2頁草圖的代替方案，如有需要可作加工之用

請在 28/2 前完成上列要求。

附：-

1 + 2 頁

以上項目為：

- 原合約工程包 原合約工程加 / 減賬 新工程報價

原因：-

分發東莞各部門：

- () 生產技術總監 連附件 () 技術部 連附件 () 生產部 連附件 () 機械設計部 連附件
 () 採購部 連附件 () 生產統籌部 連附件
 () 質檢部 連附件 () 會計部 連附件 () 報關組 連附件 () 其他 _____ 連附件

分發香港各部門：

- () 行政部 連附件 () 會計部 連附件 () 統籌部 連附件 () 工程部地盤科文(柄) 連附件
 () 採購部 連附件 () QS 部 連附件 () 維修部 連附件 () 其他 _____ 連附件

傳遞編號：

HK0203


發件人簽署：

(Signature)


項目經理簽署：

(Signature)

替代顶料
X85686 + X85678

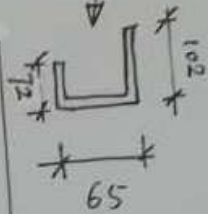


所有横梁

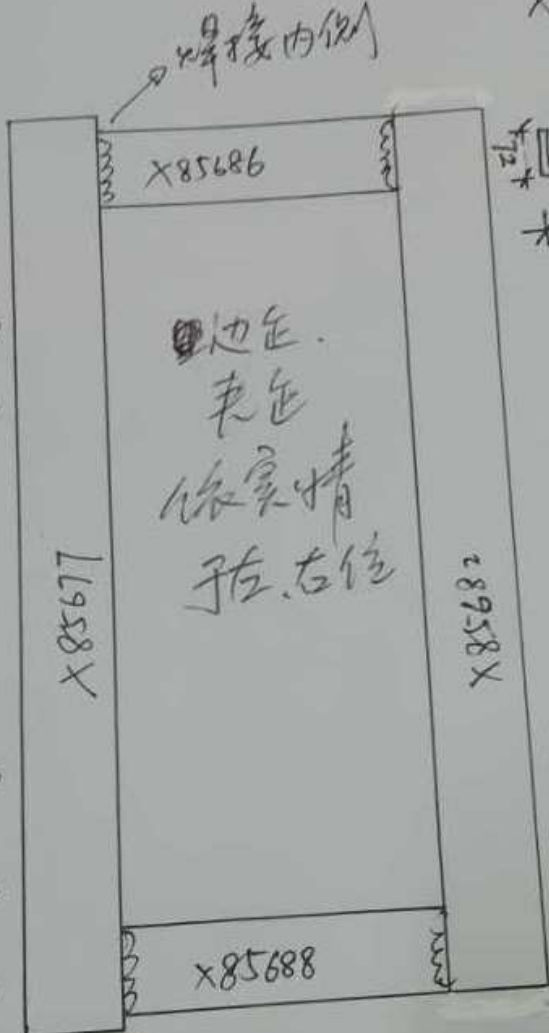

边在
表在
饰实精
于左右位

替代横梁

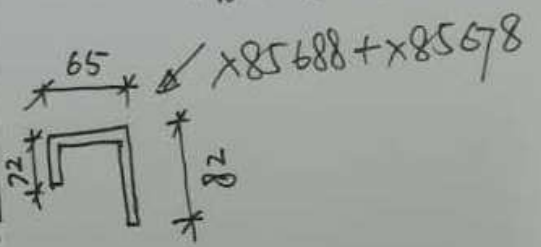

E1/1092 A

T2/W73 114道/2拍

T1/W72 114道/5拍

E1/1489 A

T1/W4.34 共1拍

T1/W7. W37 共1拍

T1/W32, T2/W32 共1拍


T2/W3, T2/W33 共1拍

T2/W6, T2/W36 共1拍

(X/WXRC1) 共7拍


E1/1493 A

TX/WX-B 共1拍

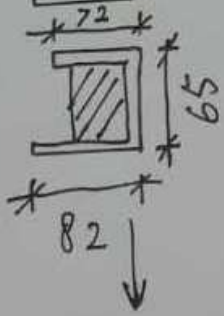

替代边在


X85677 + X85678

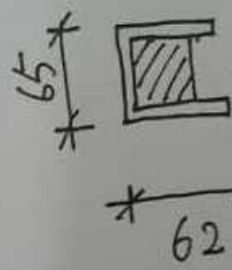

替代表在

X85682 + X85678

2m 生櫃

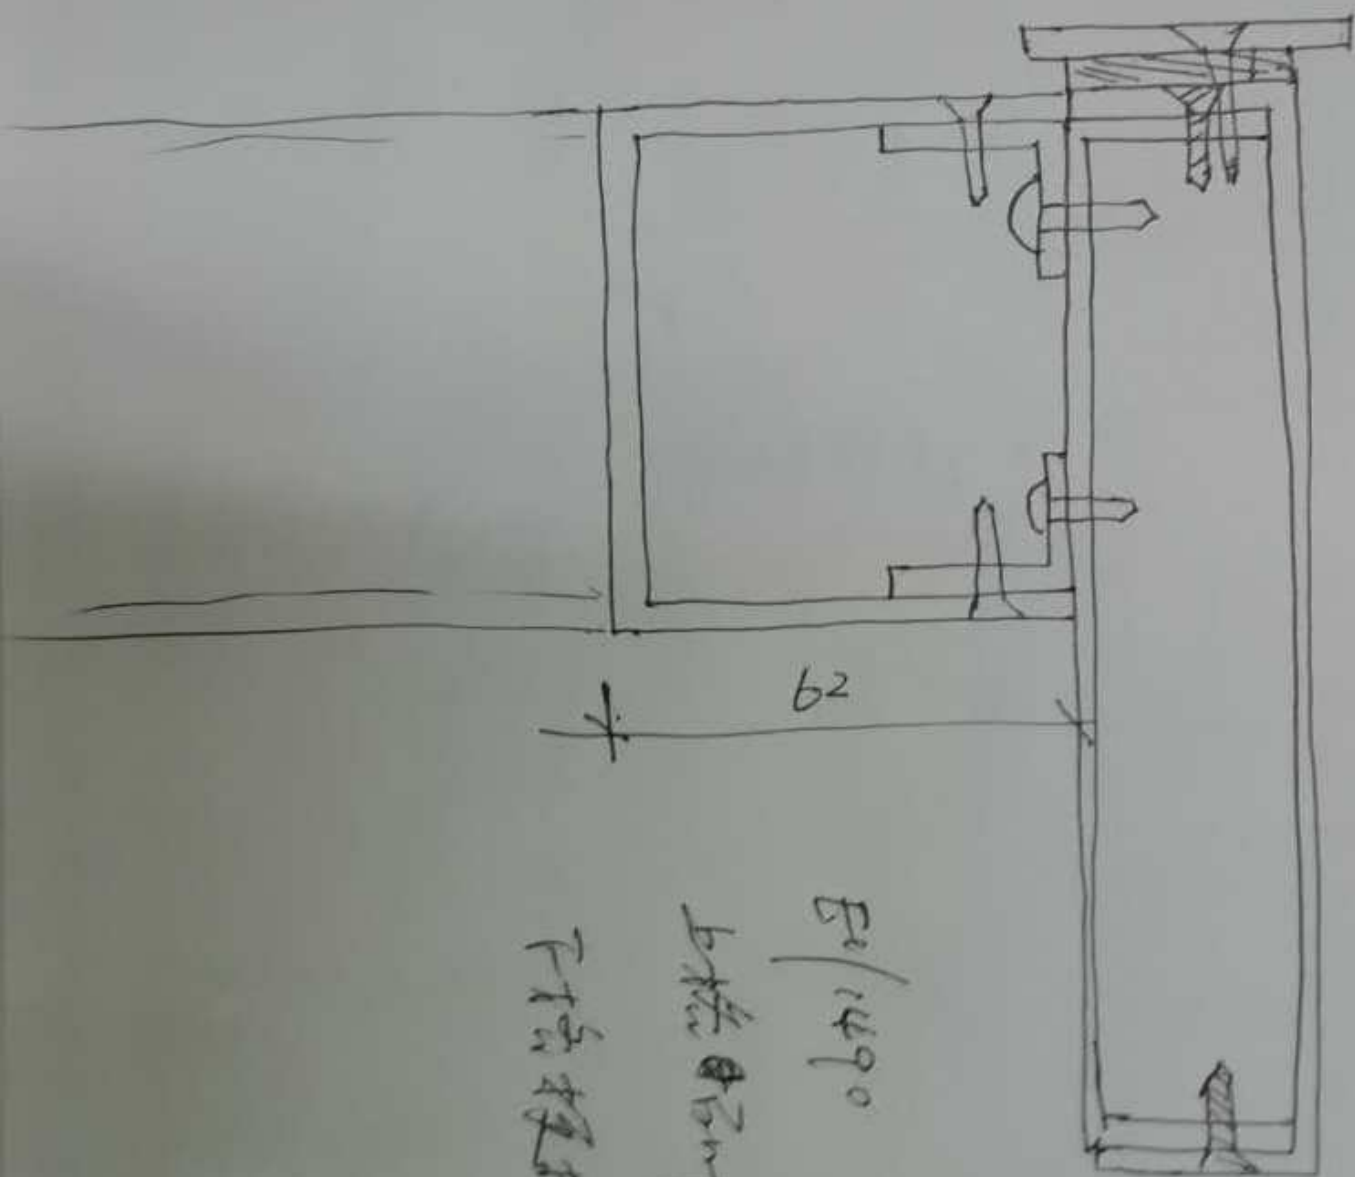

总/1490

上格 2m

下格 2m