

工程指示 / 要求簡箋(E.I.)

工程指示編號：EI/1492/20

修改版次：C

工程編號：J851

工程名稱：青衣明翹匯住宅

工程項目：大貨試模窗(第三批)

收件人：生統

發件人：Leung Him Wa

日期：21/2-2020

要求提供 / 確認 事項：

- | | | |
|------------------------------------|-------------------------------------|-------------------------------|
| <input type="checkbox"/> 初步鋁料 B.M. | <input type="checkbox"/> 加工拆圖，然後生產 | <input type="checkbox"/> 尺寸表 |
| <input type="checkbox"/> 正式鋁料 B.M. | <input type="checkbox"/> 技術上資料 / 指示 | <input type="checkbox"/> 報價 |
| <input type="checkbox"/> 配件 B.M. | <input type="checkbox"/> 樣辦或貨品說明書 | <input type="checkbox"/> 分判合約 |
| <input type="checkbox"/> 其他：_____ | | |

內容：

現附上試模窗加工圖，送 EI/1472 的地址
鋁料接駁位需點焊加固，確保外框穩固不會鬆散

修改 2 頁

請在 26/2 前完成上列要求。

附有關圖紙 / 文件：

以上項目為：

- 原合約工程包 原合約工程加 / 減賬 新工程報價

原因：-

分發東莞各部門：

- () 生產技術總監 連附件 () 技術部 連附件 () 生產部 連附件 () 機械設計部 連附件
 () 採購部 連附件 () 生產統籌部 連附件
 () 質檢部 連附件 () 會計部 連附件 () 報關組 連附件 () 其他 _____ 連附件

分發香港各部門：

- () 行政部 連附件 () 會計部 連附件 () 統籌部 連附件 () 工程部地盤科文 連附件
 () 採購部 連附件 () QS 部 連附件 () 維修部 連附件 () 其他 _____ 連附件

傳遞編號：


HK0191


發件人簽署：

Handwritten signature

項目經理簽署：

Handwritten signature

| | | | | | |
|---|-----|-------|----|------|-----------|
|  美特鋁質有限公司 MIDI Aluminium Fabricator Ltd. | 工程號 | J851 | 拆圖 | Wai | 2020/1/20 |
| | 地盤 | 試模窗 | 復核 | | |
| | 名稱 | 65窗拆圖 | 顏色 | 任何顏色 | 批准 |

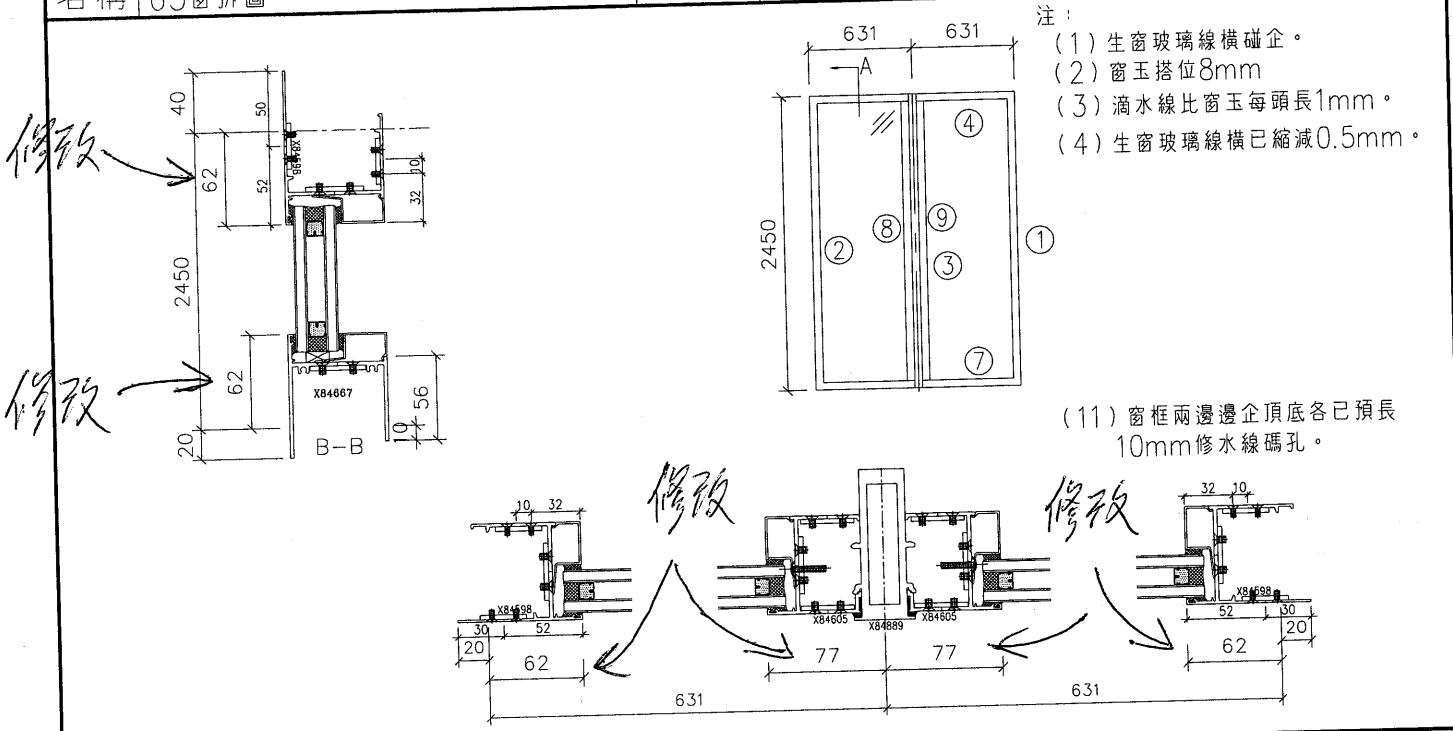

| 序號 | 料號 | 名稱 | 出筍 | 長度 (mm) | 支/幅 | 加工說 |
|----|---------|-------|----|---------|-----|-----|
| 1 | X84599 | 生邊企 | | 2530 | 1 | |
| 2 | X84599 | 生邊企 | | 2530 | 1 | |
| 3 | X84889 | 夾通 | | 2510 | 1 | |
| 4 | X84834 | 梗頂橫 | 避位 | 590 | 2 | |
| 7 | X84667 | 梗底橫 | 避位 | 590 | 2 | |
| 8 | X84606 | 生夾企 | | 2510 | 1 | |
| 9 | X84606 | 生夾企 | | 2510 | 1 | |
| 10 | X846550 | 梗玻璃線企 | | 2388 | 4 | |
| 11 | X846550 | 梗玻璃線橫 | | 552 | 4 | |

| 加工細則 | | | | |
|-------------------|---------|---------|-----|----|
| ① ② | 頂留10 mm | | | |
| ① ② | 底留10 mm | | | |
| 企料底部干避位 _____ mm | | | | |
| 底橫料防水巴鋸去 _____ mm | | | | |
| 水線孔在企料 一頂底 | | | | |
| 安裝扣碼 | | | | |
| 多點鎖芯型號: | | | | |
| 手柄型號: | | | | |
| 限位撐型號: | | | | |
| T窗最大開度: | | | | |
| 窗玉搭位數: | | | | |
| | | | | |
| 窗款 | 寬度 (mm) | 高度 (mm) | 只/幅 | 撐長 |
| | | | | |
| | | | | |
| | | | | |
| | | | | |
| 大圖版次 | | 本圖版 | | |
| | | 日期 | | |
| | | | | |
| 窗號 | | 數量 | | |
| T2/W73 | | 1 幅 | | |
| | | 幅 | | |
| | | 幅 | | |
| 圖號 | T2/W73 | | | |



美特鋁質有限公司
MIDI Aluminium Fabricator Ltd.

工程號 J851

拆圖 Wai

2020/1/20

地盤 試模窗

復核

名稱 65窗拆圖


顏色 任何顏色

批准

修改

- 注：
- (1) 生窗玻璃線橫碰企。
 - (2) 窗玉搭位8mm
 - (3) 滴水線比窗玉每頭長1mm。
 - (4) 生窗玻璃線橫已縮減0.5mm。

(11) 窗框兩邊企頂底各已預長10mm修水線碼孔。

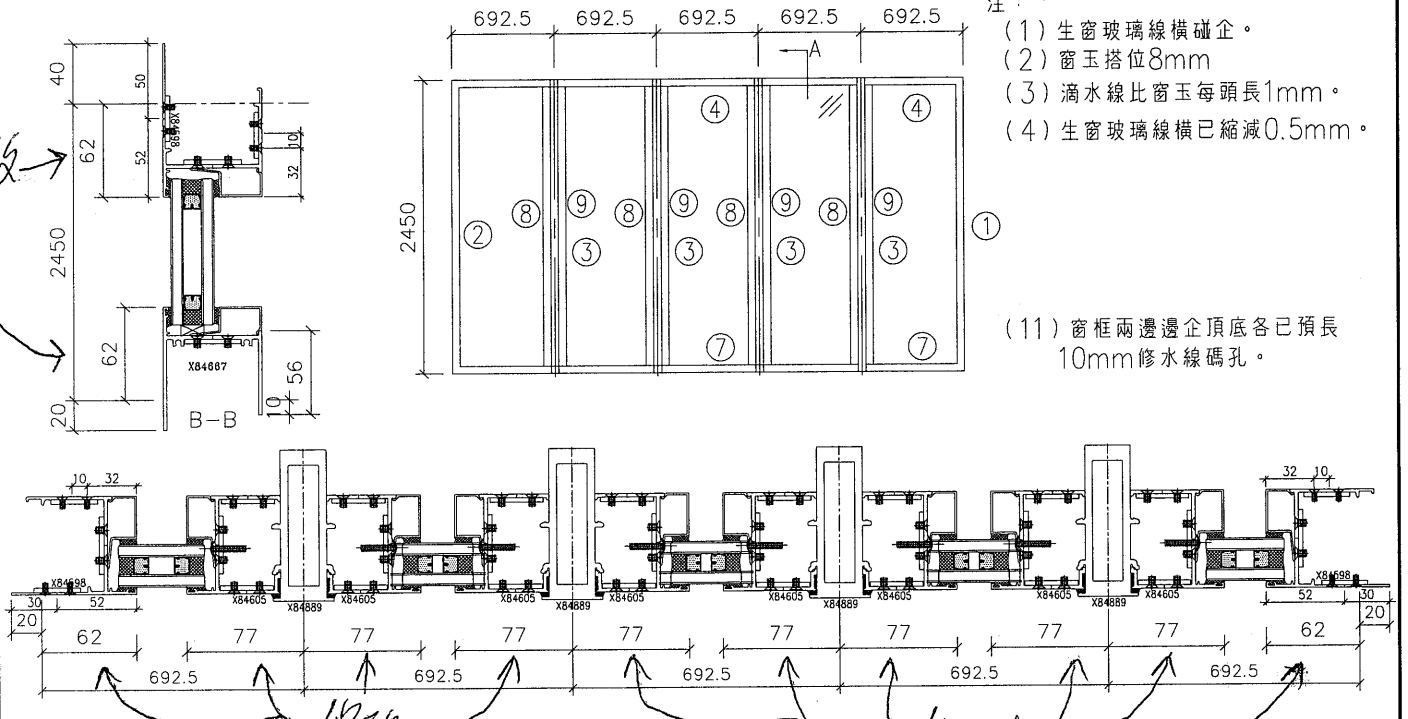

| 序號 | 料號 | 名稱 | 出筍 | 長度 (mm) | 支/幅 | 加工說明 |
|----|---------|-------|----|---------|-----|------|
| 1 | X84599 | 生邊企 | | 2530 | 1 | |
| 2 | X84599 | 生邊企 | | 2530 | 1 | |
| 3 | X84889 | 夾通 | | 2510 | 4 | |
| 4 | X84834 | 梗頂橫 | 避位 | 651 | 2 | |
| 5 | X84834 | 梗頂橫 | 避位 | 636 | 3 | |
| 6 | X84667 | 梗底橫 | 避位 | 636 | 3 | |
| 7 | X84667 | 梗底橫 | 避位 | 651 | 2 | |
| 8 | X84606 | 生夾企 | | 2510 | 4 | |
| 9 | X84606 | 生夾企 | | 2510 | 4 | |
| 10 | X846550 | 梗玻璃線企 | | 2388 | 10 | |
| 11 | X846550 | 梗玻璃線橫 | | 613 | 4 | |
| 12 | X846550 | 梗玻璃線橫 | | 598 | 6 | |

| 加工細則 |
|-------------------|
| ① ② 頂留10 mm |
| ① ② 底留10 mm |
| 企料底部開避位 _____ mm |
| 底橫料防水巴鋸去 _____ mm |
| 水線孔在企料——頂底 |
| 安裝扣碼 |
| 多點鎖芯型號: |
| 手柄型號: |
| 限位撐型號: |
| T窗最大開度: |
| 窗玉搭位數: |

| 窗款 | 寬度 (mm) | 高度 (mm) | 只/幅 | 撐長 |
|----|---------|---------|-----|----|
| | | | | |
| | | | | |
| | | | | |

| 大圖版次 | 本圖版 |
|------|-----|
| | 日期 |

| 窗號 | 數量 |
|--------|-----|
| T1/W72 | 1 幅 |
| | 幅 |
| | 幅 |

| 圖號 | T1/W72 |
|----|--------|
|----|--------|