

工程指示 / 要求簡箋 (E.I.)

工程指示編號: EI/1493/20

修改版次: I

工程編號: J851

工程名稱: 菁衣明徑匯住宅

工程項目: 大貨試模窗(第四批)

發件人: Leung Hin Wa

收件人: 生統

日期: 2/3-2020

要求提供 / 確認 事項:

- | | | |
|------------------------------------|-------------------------------------|-------------------------------|
| <input type="checkbox"/> 初步鋁料 B.M. | <input type="checkbox"/> 加工拆窗, 然後生產 | <input type="checkbox"/> 尺寸表 |
| <input type="checkbox"/> 正式鋁料 B.M. | <input type="checkbox"/> 技術上資料 / 指示 | <input type="checkbox"/> 報價 |
| <input type="checkbox"/> 配件 B.M. | <input type="checkbox"/> 樣辦或貨品說明書 | <input type="checkbox"/> 分別合約 |
| <input type="checkbox"/> 其他: _____ | | |

內容: 修改窗身

請在 2/3 前完成上列要求。

附有關圖紙 / 文件:

以上項目為:

原合約工程包

原合約工程加 / 減

新工程報價

原因: -

分發東莞各部門:


- | | | | |
|--|---|---|--|
| <input type="checkbox"/> 生產技術總監 <input type="checkbox"/> 連附件 | <input type="checkbox"/> 技術部 <input type="checkbox"/> 連附件 | <input type="checkbox"/> 生產部 <input type="checkbox"/> 連附件 | <input type="checkbox"/> 機械設計部 <input type="checkbox"/> 連附件 |
| <input type="checkbox"/> 採購部 <input type="checkbox"/> 連附件 | <input checked="" type="checkbox"/> 生產統籌部 <input checked="" type="checkbox"/> 連附件 | | |
| <input type="checkbox"/> 質檢部 <input type="checkbox"/> 連附件 | <input type="checkbox"/> 會計部 <input type="checkbox"/> 連附件 | <input type="checkbox"/> 報關組 <input type="checkbox"/> 連附件 | <input type="checkbox"/> 其他 _____ <input type="checkbox"/> 連附件 |


分發香港各部門:


- | | | | |
|---|--|---|--|
| <input type="checkbox"/> 行政部 <input type="checkbox"/> 連附件 | <input type="checkbox"/> 會計部 <input type="checkbox"/> 連附件 | <input type="checkbox"/> 統籌部 <input type="checkbox"/> 連附件 | <input type="checkbox"/> 工程部地盤科文 <input type="checkbox"/> 連附件 |
| <input type="checkbox"/> 採購部 <input type="checkbox"/> 連附件 | <input type="checkbox"/> QS 部 <input type="checkbox"/> 連附件 | <input type="checkbox"/> 維修部 <input type="checkbox"/> 連附件 | <input type="checkbox"/> 其他 _____ <input type="checkbox"/> 連附件 |

傳遞編號:




HK 0256

發件人簽署: 

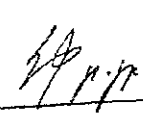項目經理簽署: 

 美特鋁質有限公司 MIDI Aluminium Fabricator Ltd.	工程號	J851	拆圖	Wai	2020/1/20
	地盤	試模窗	復核		
	顏色	任何顏色	批准		

名稱 65窗折窗

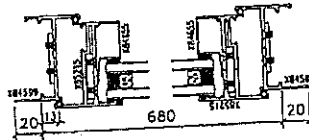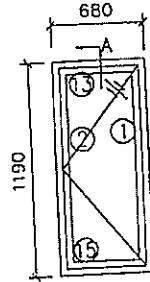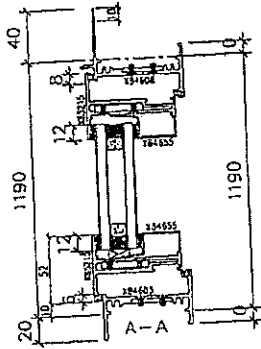

- 注：
- (1) 生窗玻璃線橫嵌企。
 - (2) 窗玉搭位6mm
 - (3) 滴水線比窗玉每頭長1mm。
 - (4) 生窗玻璃線橫已縮減0.5mm。

(11) 窗框兩邊企頂底各已預長10mm修水線碼孔。

序號	料號	名稱	出筒	長度 (mm)	支/幅	加工說
1	X84599	生邊企		1270	1	AA02-A
2	X84599	生邊企		1270	1	AD02-A
13	X84830	生頂橫	避位	662	1	AB02-A
15	X84603	生底橫	避位	664	1	AB02-A

加工細則	
① ②	頂留10 mm
① ②	底留10 mm
企料底部開避位 _____ mm	
底橫料防水巴鋸去 _____ mm	
水線孔在企料——頂底	
安裝扣碼	
多點鎖芯型號:	
手柄型號:	
限位撐型號:	
T窗最大開度:	
窗玉搭位數:	

序號	窗玉用料	窗玉企	兩頭45°	長度	支
1	X85215	窗玉企	兩頭45°	1170	2
2	X86215	窗玉橫	兩頭45°	660	2
3	X846550	玻璃線企		1098	2
4	X846550	玻璃線橫		555	2

窗款	寬度 (mm)	高度 (mm)	尺/幅	撐長
S.H	660	1170	1	

大圖版次		本圖版
日期		
窗號	數量	
T2/W22, T2/W52	1 幅	
-T1/W400, T2/W40	幅	
T1/W40A, T2/W63, T2/W64A	幅	
圖號	TX/WX-A5	

增加窗号
 T2/W22 MIR
 T2/W52 MIR
 T2/W40 MIR