

工程指示 / 要求簡箋(E.I.)

工程指示編號：EI / 1511 / 20      修改版次：E  
 工程編號      ： J851                      工程名稱      ： 青衣 明翹匯  
 工程項目      ： 修改模圖(單元件幕牆)  
 收件人         ： 羅小姐                      發件人         ： Leung Hin Wai                      日期      ： 18/03/2020  
 U:\to HK\Fva\T851\EI1511E

要求提供 /  確認 事項：

- |                                    |                                     |                               |
|------------------------------------|-------------------------------------|-------------------------------|
| <input type="checkbox"/> 初步鋁料 B.M. | <input type="checkbox"/> 加工拆圖，然後生產  | <input type="checkbox"/> 尺寸表  |
| <input type="checkbox"/> 正式鋁料 B.M. | <input type="checkbox"/> 技術上資料 / 指示 | <input type="checkbox"/> 報價   |
| <input type="checkbox"/> 配件 B.M.   | <input type="checkbox"/> 樣辦或貨品說明書   | <input type="checkbox"/> 分判合約 |
| <input type="checkbox"/> 其他：_____  |                                     |                               |

內容：

請按附頁圖紙修改模圖。修改 1 頁。

請在 \_\_\_\_\_ 前完成上列要求。

附： - 1 + 1 頁

以上項目為：

- 原合約工程包                       原合約工程加 / 減賬                       新工程報價

原因：-

分發東莞各部門：

- 生產技術總監  連附件     技術部     連附件     生產部     連附件     機械設計部  連附件  
 採購部     連附件     生產統籌部  連附件  
 質檢部     連附件     會計部     連附件     報關組     連附件     其他 \_\_\_\_\_  連附件

分發香港各部門：

- 行政部  連附件     會計部  連附件     統籌部  連附件     工程部地盤科文(柄)  連附件  
 採購部  連附件     QS 部  連附件     維修部  連附件     其他 \_\_\_\_\_  連附件

傳遞編號：

HWL0369

發件人簽署：

項目經理簽署：





MIDI ALUMINIUM FABRICATOR LTD.

DRAWING NO.  
X85782(2)

REV.

TITLE  
M18B

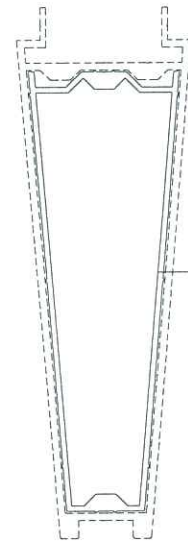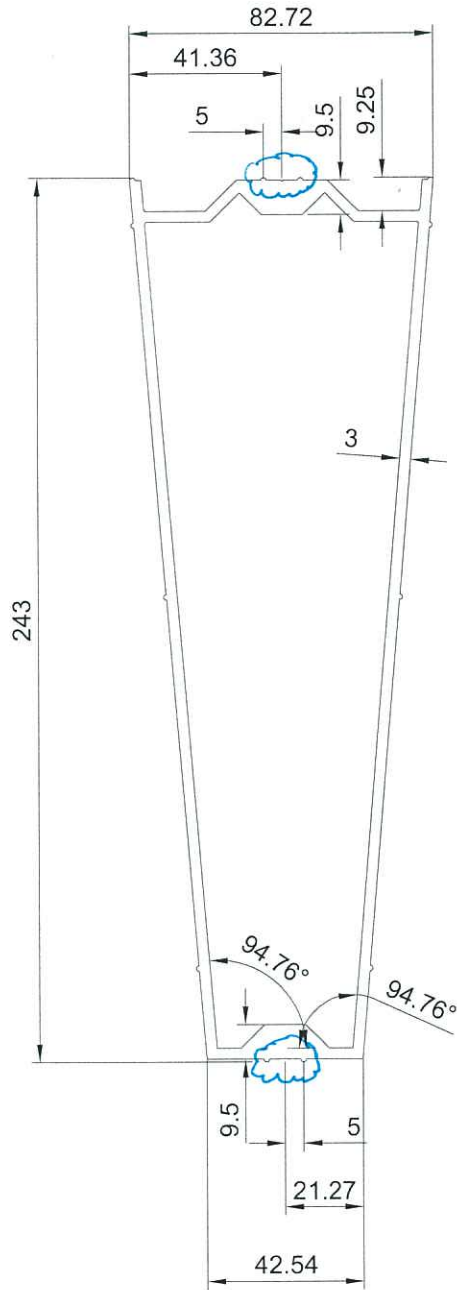

X85782(0)

APPROVED :

6063-T6  
Unspec.Radius: R0.5  
Unspec.Thickness:4.0

美特鋁質有限公司	
承認圖面	<i>[Signature]</i>
日期	18/3-2020

SECTIONAL AREA	mm <sup>2</sup>	ADDITIONAL TOLERANCE	DATE	REVISION			
				NO.	DATE	NAME	DESCRIPTION
2047.892		Thickness ± 0.1 mm	11/03/2020	A	16/3/20	WAI	
WEIGHT	KG/M	Flatness 0.1 /25mm width	SCALE	B	18/3/20	WAI	
5.55		Straightness 0.3 /300mm	1 : 1				
PERIMETER	mm	Twist 0.5° /300 mm max	DRAWN				
1226.665		Angularity ± 1.0 degree	CHECK				
V.F.	mm						