

工程指示 / 要求簡箋(E.I.)

工程指示編號：EI / 1537 / 20

修改版次：-

工程編號：J851

工程名稱：青衣明翹匯住宅

工程項目：大貨試模窗

收件人：生統

發件人：Leung Hin Wai

日期：28/02/2020

要求提供 / 確認 事項：

- |                                    |                                     |                               |
|------------------------------------|-------------------------------------|-------------------------------|
| <input type="checkbox"/> 初步鋁料 B.M. | <input type="checkbox"/> 加工拆圖，然後生產  | <input type="checkbox"/> 尺寸表  |
| <input type="checkbox"/> 正式鋁料 B.M. | <input type="checkbox"/> 技術上資料 / 指示 | <input type="checkbox"/> 報價   |
| <input type="checkbox"/> 配件 B.M.   | <input type="checkbox"/> 樣辦或貨品說明書   | <input type="checkbox"/> 分判合約 |
| <input type="checkbox"/> 其他：_____  |                                     |                               |

內容：

現附上試模窗加工圖，請送 EI/1472 的地址。

請在 5/3 前完成上列要求。

附：-

以上項目為：

- 原合約工程包                       原合約工程加 / 減賬                       新工程報價

原因：-

分發東莞各部門：

- ( ) 生產技術總監  連附件    ( ) 技術部     連附件                      ( ) 生產部     連附件    ( ) 機械設計部  連附件  
 ( ) 採購部                       連附件    ( ) 生產統籌部  連附件  
 ( ) 質檢部                       連附件    ( ) 會計部                       連附件                      ( ) 報關組                       連附件    ( ) 其他 \_\_\_\_\_  連附件

分發香港各部門：

- ( ) 行政部  連附件    ( ) 會計部  連附件    ( ) 統籌部  連附件    ( ) 工程部地盤科文(柄)  連附件  
 ( ) 採購部  連附件    ( ) QS 部  連附件    ( ) 維修部  連附件    ( ) 其他 \_\_\_\_\_  連附件


傳遞編號：




HWK 0245

發件人簽署：

項目經理簽署：



 美特鋁質有限公司 MIDI Aluminium Fabricator Ltd.	工程號	J851	拆圖	Wai	2020/1/20
	地盤	試模窗	復核		
名稱	65窗折圖	顏色	任何顏色	批准	

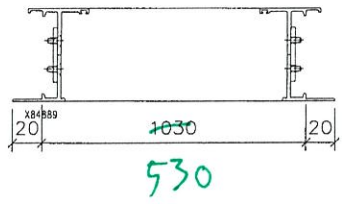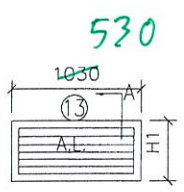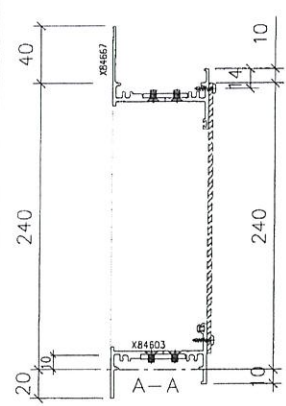

- 注：
- (1) 生窗玻璃線橫碰企。
  - (2) 窗玉搭位6mm
  - (3) 滴水線比窗玉每頭長1mm。
  - (4) 生窗玻璃線橫已縮減0.5mm。

(11) 窗框兩邊邊企頂底各已預長10mm修水線碼孔。

序號	料號	名稱	出筭	長度 (mm)	支/幅	加工說
1	X84599	生邊企		320	1	AA02-D
2	X84599	生邊企		320	1	AD02-D
13	X84667	生頂橫	避位	100+	1	AB01-D
15	X84603	生底橫	避位	100+	1	AB01-D

504      504

加工細則	
① ②	頂留10 mm
① ②	底留10 mm
	企料底部干避位 _____ mm
	底橫料防水巴鋸去 _____ mm
	水線孔在企料——頂底
	安裝扣碼
	多點鎖芯型號:
	手柄型號:
	限位撐型號:
	T窗最大開度:
	窗玉搭位數:

窗款	寬度 (mm)	高度 (mm)	支/幅	撐長

大圖版次	本圖版	
	日期	




窗號	數量
T1/W38A(L0)	1 幅
	幅
	幅

圖號	T1/W38A(L0)
----	-------------



工程號	J851	拆圖	Wai	2020/1/20
地盤	試模窗	復核		
顏色	任何顏色	批准		

名稱 65窗拆圖

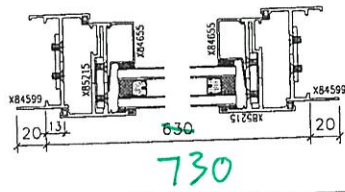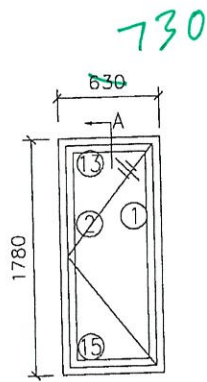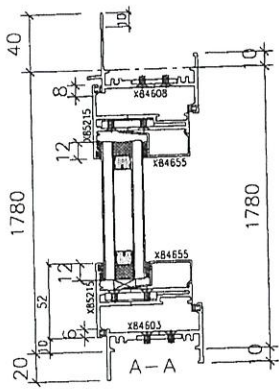

- 注：
- (1) 生窗玻璃線橫碰企。
  - (2) 窗玉搭位6mm
  - (3) 滴水線比窗玉每頭長1mm。
  - (4) 生窗玻璃線橫已縮減0.5mm。

(11) 窗框兩邊邊企頂底各已預長10mm修水線碼孔。

序號	料號	名稱	出筭	長度 (mm)	支/幅	加工說
1	X84599	生邊企		1860	1	AA02-A
2	X84599	生邊企		1860	1	AD02-A
13	X84830	生頂橫	避位	612	1	AB02-A
15	X84603	生底橫	避位	604	1	AB02-A

加工細則

① ② 頂留10 mm

① ② 底留10 mm

企料底部開避位 \_\_\_\_\_ mm

底橫料防水巴鋸去 \_\_\_\_\_ mm

水線孔在企料——頂底

安裝扣碼

多點鎖芯型號:

手柄型號:

限位撐型號:

T窗最大開度:

窗玉搭位數:

窗玉用料					
1	X85215	窗玉企	兩頭45°	1760	2
2	X85215	窗玉橫	兩頭45°	610	2
3	X846550	玻璃線企		1688	2
4	X846550	玻璃線橫		505	2

窗款	寬度 (mm)	高度 (mm)	只/幅	撐長
S.H	610	1760	1	

大圖版次	本圖版
日期	
窗號	數量
T2/W72, T2/W73	1 幅
	幅
	幅
圖號	T2/W72, T2/W73

704

712

710

605