



工程指示編號：EI / 1559 / 20

修改版次：C

工程編號：J851

工程名稱：宵衣明翹匯住宅

工程項目：佛沙場用百業

收件人：生統

發件人：Leung Hin Wai

日期：1/4-2020

要求提供 / 確認 事項：

- | | | |
|------------------------------------|-------------------------------------|-------------------------------|
| <input type="checkbox"/> 初步鋁料 B.M. | <input type="checkbox"/> 加工拆圖，然後生產 | <input type="checkbox"/> 尺寸表 |
| <input type="checkbox"/> 正式鋁料 B.M. | <input type="checkbox"/> 技術上資料 / 指示 | <input type="checkbox"/> 報價 |
| <input type="checkbox"/> 配件 B.M. | <input type="checkbox"/> 樣辦或貨品說明書 | <input type="checkbox"/> 分判合約 |
| <input type="checkbox"/> 其他：_____ | | |

內容：

現附上佛沙場用百業加工圖，請送佛沙場。

修改百業尺寸

請在 15/4 前完成上列要求。

附：- 1+1頁

以上項目為：

原合約工程包

原合約工程加 / 減賬

新工程報價

原因：-

分發東莞各部門：

- () 生產技術總監 連附件 () 技術部 連附件 () 生產部 連附件 () 機械設計部 連附件
 () 採購部 連附件 () 生產統籌部 連附件
 () 質檢部 連附件 () 會計部 連附件 () 報關組 連附件 () 其他 _____ 連附件

分發香港各部門：

- () 行政部 連附件 () 會計部 連附件 () 統籌部 連附件 () 工程部地盤科文(柄) 連附件
 () 採購部 連附件 () QS 部 連附件 () 維修部 連附件 () 其他 _____ 連附件

傳遞編號：



H/K 0488

發件人簽署：


項目經理簽署：

FI/1559

FABRICATION DRAWING

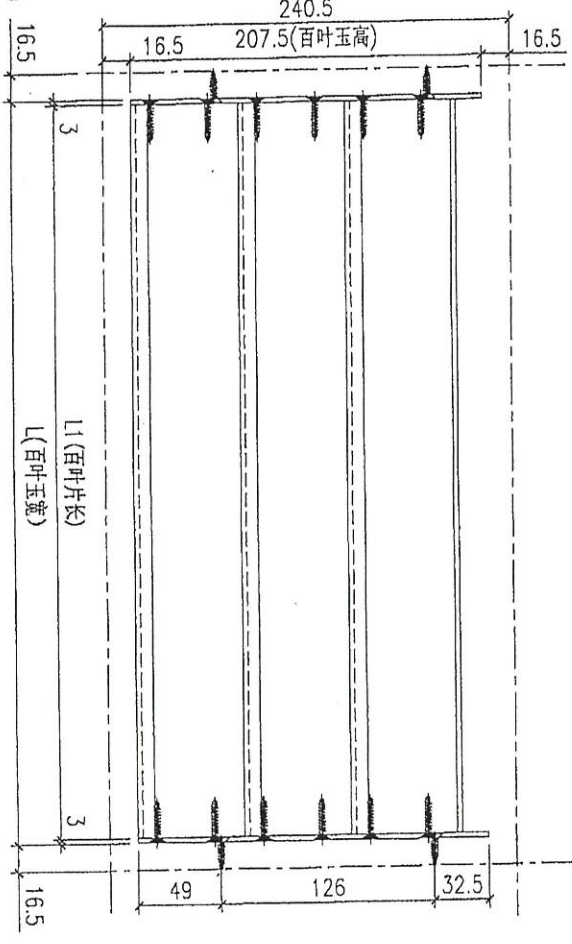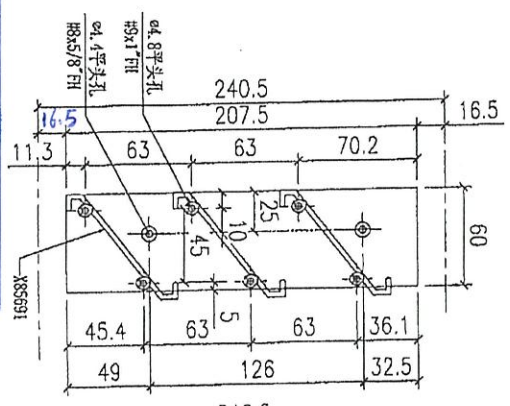

| | | | | |
|----|-----------|------|------|------|
| 12 | LV-S02-12 | 347 | 341 | 1 |
| 11 | LV-S02-11 | 657 | 651 | 11 |
| 10 | LV-S02-10 | - | - | - |
| 9 | LV-S02-09 | 997 | 991 | 28 |
| 8 | LV-S02-08 | 747 | 741 | 44.5 |
| 7 | LV-S02-07 | 497 | 491 | 1 |
| 6 | LV-S02-06 | 447 | 441 | 4 |
| 5 | LV-S02-05 | 622 | 616 | 28 |
| 4 | LV-S02-04 | 647 | 641 | 256 |
| 3 | LV-S02-03 | 1297 | 1291 | 1 |
| 2 | LV-S02-02 | 1322 | 1316 | 1 |
| 1 | LV-S02-01 | - | - | - |

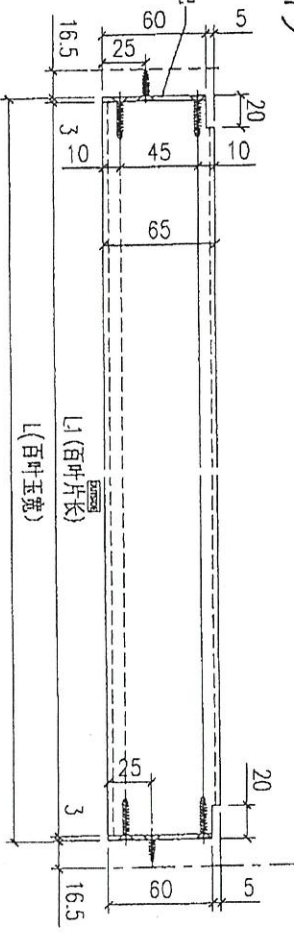

出佛沙场

Remarks:

Project Name: 青衣190

Project No: JB51

Shop Drawing No: PRE-CAST ALUM. WINDOW & LOUVER

Rev: -

Check: -

Date: -

Description: 百叶背板, 3mm厚铝板

Material: -

Drawn: W.E.X

Finish: UC15A193SC-3(全顺)

OTI: -

Reference: ±0.5

Projector: [Symbol]

Delivery 1st Rev. Date: []

Assembly No: LV-S02

Rev: -

T:\Jobs\1-851\1V_资料_配件_玻璃_加工图\1V_预制窗\铝料加工图\20200302\1851预制窗加工图.dwg

MIDI Aluminium Fabricator Ltd.