



工程指示 / 要求簡箋(E.I.)

工程指示編號：EI / 1559 / 20

修改版次：D

工程編號：J851

工程名稱：青衣明翹匯住宅

工程項目：佛沙場用百業

收件人：生統

發件人：Leung Hin Wai

日期：8/4-2020

要求提供 / 確認 事項：

- | | | |
|------------------------------------|-------------------------------------|-------------------------------|
| <input type="checkbox"/> 初步鋁料 B.M. | <input type="checkbox"/> 加工拆圖，然後生產 | <input type="checkbox"/> 尺寸表 |
| <input type="checkbox"/> 正式鋁料 B.M. | <input type="checkbox"/> 技術上資料 / 指示 | <input type="checkbox"/> 報價 |
| <input type="checkbox"/> 配件 B.M. | <input type="checkbox"/> 樣辦或貨品說明書 | <input type="checkbox"/> 分判合約 |
| <input type="checkbox"/> 其他：_____ | | |

內容：

現附上佛沙場用百業加工圖，請送佛沙場。 增加百業

請在 _____ 前完成上列要求。

附： - 1+1頁

以上項目為：

原合約工程包

原合約工程加 / 減賬

新工程報價

原因：-

分發東莞各部門：

- () 生產技術總監 連附件 () 技術部 連附件 () 生產部 連附件 () 機械設計部 連附件
 () 採購部 連附件 () 生產統籌部 連附件
 () 質檢部 連附件 () 會計部 連附件 () 報關組 連附件 () 其他 _____ 連附件

分發香港各部門：

- () 行政部 連附件 () 會計部 連附件 () 統籌部 連附件 () 工程部地盤科文(柄) 連附件
 () 採購部 連附件 () QS 部 連附件 () 維修部 連附件 () 其他 _____ 連附件

傳遞編號：


H/K 0543

發件人簽署：

Handwritten signature

項目經理簽署：

Handwritten signature

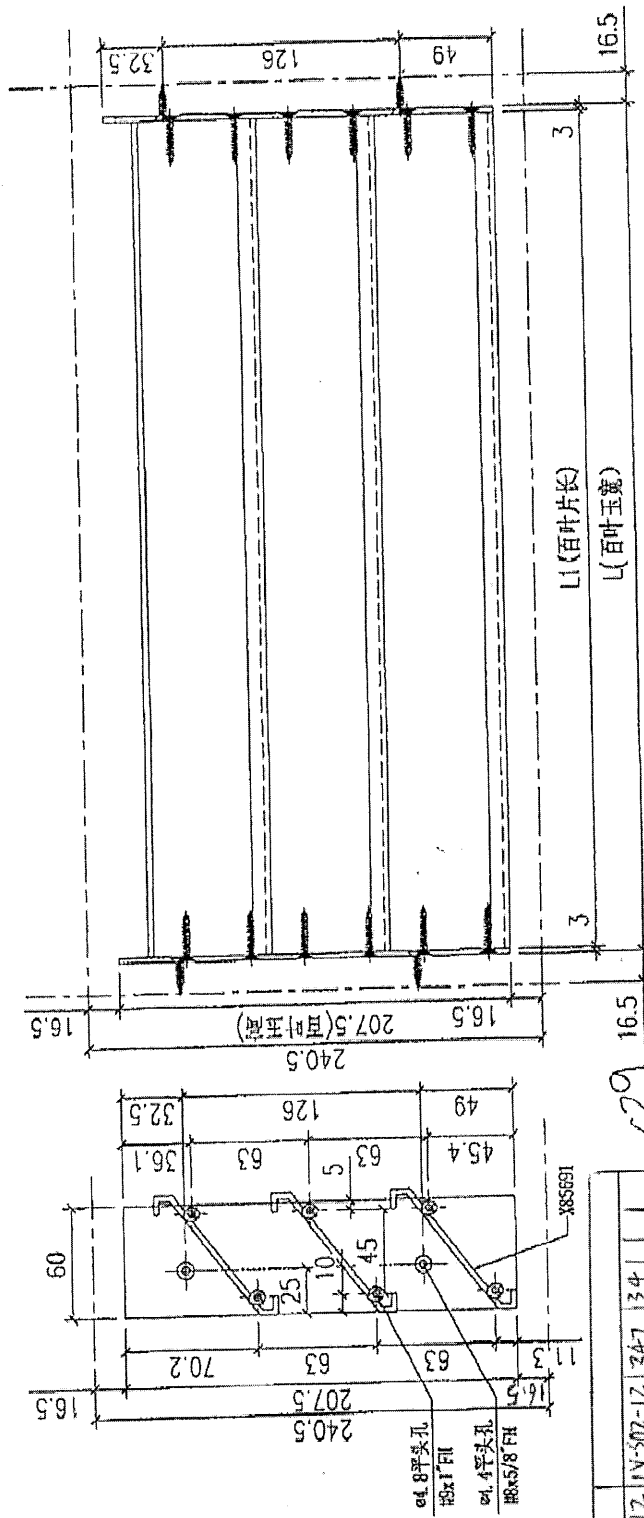

出佛沙场

12	LV-S02-12	347	34	1
11	LV-S02-11	657	651	11
10	LV-S02-10	-	-	-
9	LV-S02-09	997	991	28
8	LV-S02-08	747	741	145
7	LV-S02-07	497	491	1
6	LV-S02-06	447	441	4
5	LV-S02-05	622	616	28
4	LV-S02-04	647	641	258
3	LV-S02-03	1297	1291	1
2	LV-S02-02	1322	1316	1
1	LV-S02-01	-	-	-
序号	部件编号	L	L1	数量

657

Remarks:	Description: 百叶背板, 3mm厚铝板		Delivery to: factory	Date:	Amendments:
Project Name: 青衣190	Project No: J851	Material: W.L.E.X	Tolerance: ±0.5	Site: LV-S02	
Shop Drawing No: PRE-CAST ALUM WINDOW & LOUVRE	Drawn: W.L.E.X	Finish: UCT534-193SC-3(全喷)	Projector:	Assembly No:	
	Date: 15-02-2020				