



工程指示編號：EI / 1566 / 20 修改版次：B
 工程編號：J851 工程名稱：青衣 明翹匯
 工程項目：修改和取消模圖(單元件幕牆)
 收件人：羅小姐 發件人：Leung Hin Wai 日期：10/03/2020

要求提供 / 確認 事項：

- | | | |
|------------------------------------|-------------------------------------|-------------------------------|
| <input type="checkbox"/> 初步鋁料 B.M. | <input type="checkbox"/> 加工拆圖，然後生產 | <input type="checkbox"/> 尺寸表 |
| <input type="checkbox"/> 正式鋁料 B.M. | <input type="checkbox"/> 技術上資料 / 指示 | <input type="checkbox"/> 報價 |
| <input type="checkbox"/> 配件 B.M. | <input type="checkbox"/> 樣辦或貨品說明書 | <input type="checkbox"/> 分判合約 |
| <input type="checkbox"/> 其他：_____ | | |

內容：

現修改 X85721(LH0091149)和取消 X85753(LH0091186)模圖。

請在_____前完成上列要求。

附有關圖紙 / 文件： -

以上項目為：

- 原合約工程包 原合約工程加 / 減賬 新工程報價

原因：-

分發東莞各部門：

- ()生產技術總監 連附件 ()技術部 連附件 ()生產部 連附件 ()機械設計部 連附件
 ()採購部 連附件 ()生產統籌部 連附件
 ()質檢部 連附件 ()會計部 連附件 ()報關組 連附件 ()其他 _____ 連附件

分發香港各部門：

- ()行政部 連附件 ()會計部 連附件 ()統籌部 連附件 ()工程部地盤科文 連附件
 ()採購部 連附件 ()QS 部 連附件 ()維修部 連附件 ()其他 _____ 連附件




傳遞編號：

HK 0314

發件人簽署：


項目經理簽署：

CUSTOMER	HONGKONG CO.	CUSTOMER APPROVAL	CUST PART NO.	X85721
			SECTION NO.	LH0091149

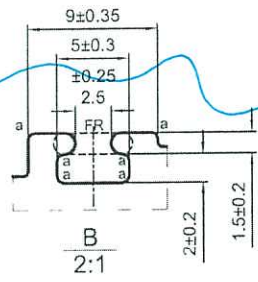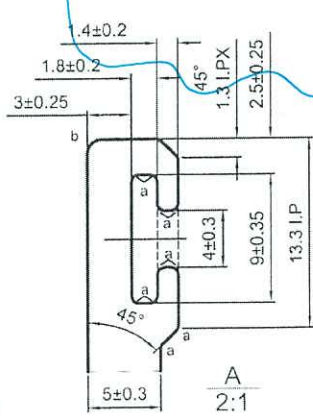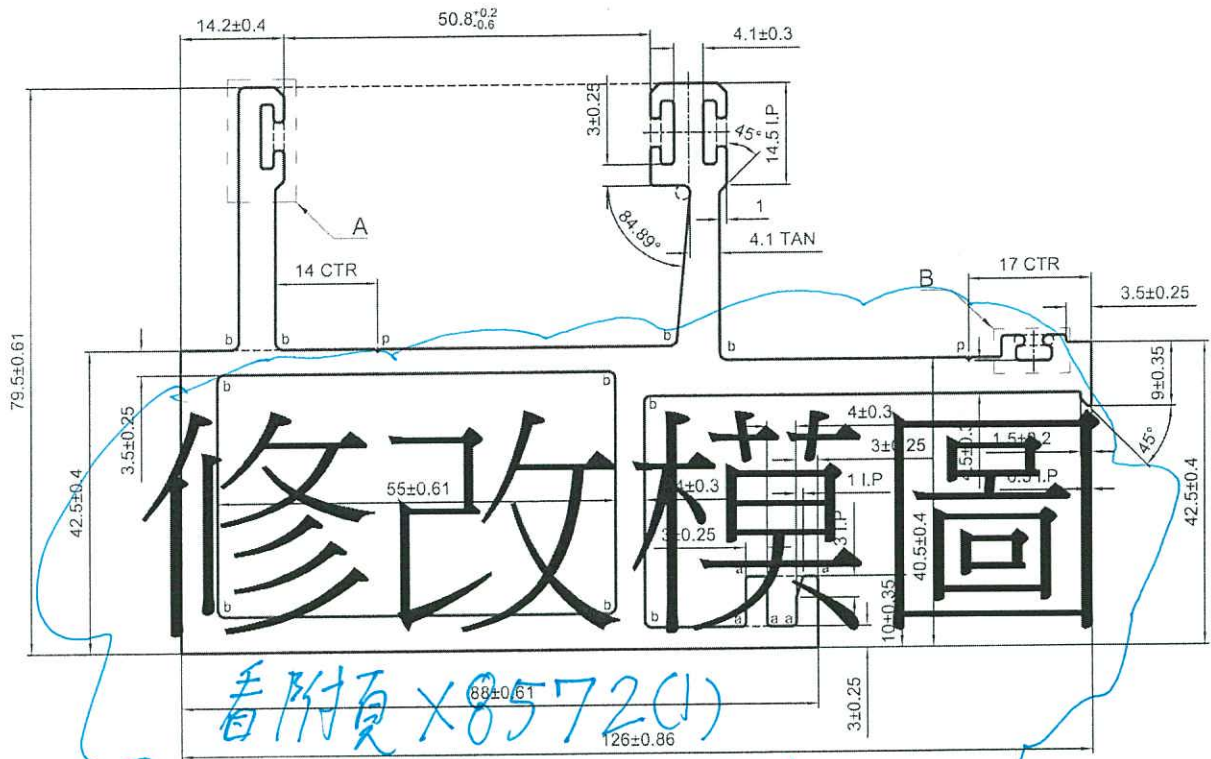

1/10

LH0091148
X85720

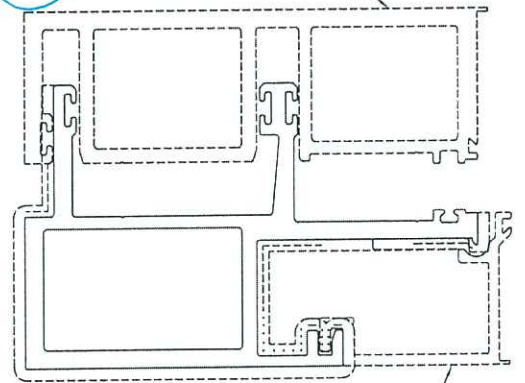

LH0091176
X85748

p=R0.3X0.3
a=R0.5 b=R1

----- 次要裝飾面，噴塗膜厚不足，但不露底
----- 裝飾面
●●●●● 凹槽位置可能有露底現象，即膜厚不足

*配合尺寸以实物配合效果为准！


美特鋁質有限公司
 承認圖面
 日期 4/3-2020

(V.F)
SCALE 1:2


SIGNATURE GRADEING	HIGH SIGNATURE GRADEING	C.C.DIA(MM)	Ø 135.52	SCALE 1:2			噴塗收費周長(mm): 331.98		
AREA (SQ MM)	1716.53	UNSPECIFIED THICKNESS	5±0.3	PERIMETER (MM)	627.14	STANDARD	BS EN755	SCALE	1:1
MASS (KG/M)	4.652	UNSPECIFIED CORNERS	R 0.3	SURFACE AREA	331.98	ALLOY	6063-T6	VERSION	B
		DRAWN	陈晓舒	DATE	2020-03-03	APELLATION	-	PAGE OF	
		STANDARDIZATION		DATE					
		TO SIGN	陈国提	DATE					
		AUDITING		DATE					
MARKER	MODIFY	FILE NO	SIGNATURE	DATE	APPROV	DATE			

PANASIA ALUMINUM (CHINA) LIMITED

CUSTOMER	HONGKONG CO.	CUSTOMER APPROVAL	CUST PART NO.	X85753
			SECTION NO.	LH0091186

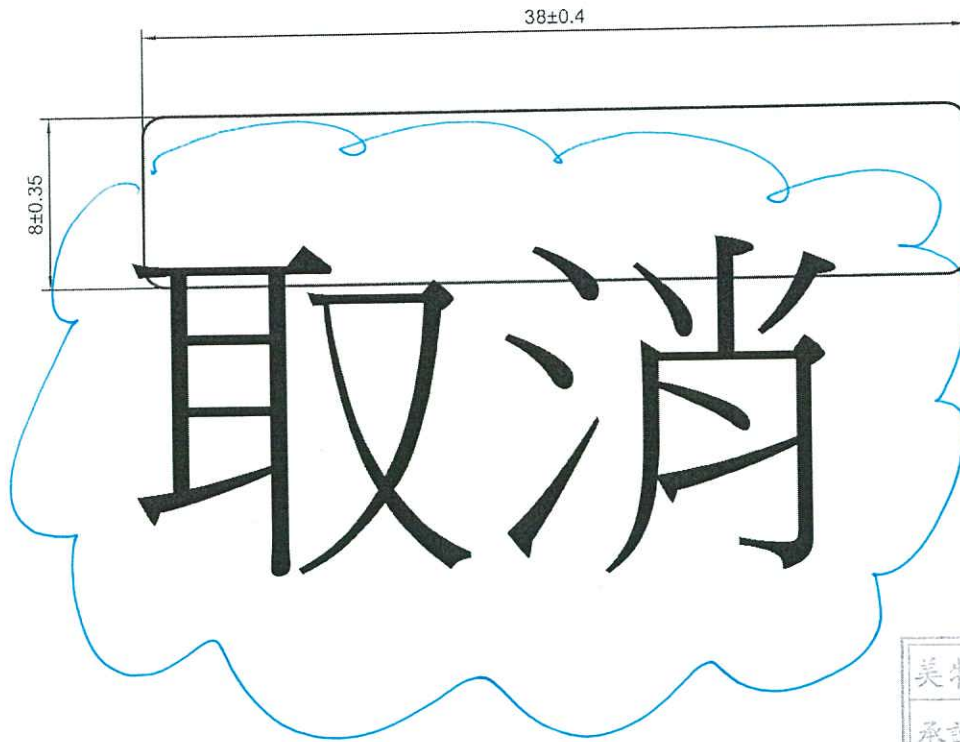

美特铝质有限公司	
承認圖面	66
日期	5/3-2020

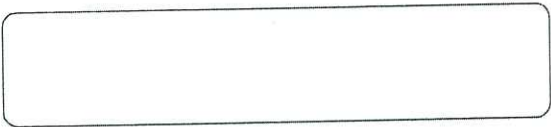

a=R0.5

*配合尺寸以实物配合效果为准!

NO.V.F
SCALE 2:1

SIGNATURE GRADEING	HIGH SIGNATURE GRADEING	C.C.DIA(MM)	Ø 38.5					喷涂收费周长(mm):	-
AREA (SQ MM)	303.14	UNSPECIFIED THICKNESS	-	PERIMETER (MM)	90.28	STANDARD	BS EN755	SCALE	3:1
MASS (KG/M)	0.822	UNSPECIFIED CORNERS	R 1	SURFACE AREA	-	ALLOY	6063-T6	VERSION	A
				DRAWN	陈晓舒	DATE	2020-02-22	APPELLATION	-
				STANDARDIZATION		DATE		PAGE OF	
				TO SIGN	陈国提	DATE			
				AUDITING		DATE			
MARKER	MODIFY	FILE NO	SIGNATURE	DATE	APPROV	DATE			

 PANASIA ALUMINUM (CHINA) LIMITED