

工程指示編號：EI/1575/20
 工程編號：J851
 工程項目：確認模圖 (後裝窗)
 收件人：羅小姐
 修改版次：F
 工程名稱：青衣 明翹匯
 發件人：Leung Hin Wai
 日期：18/5/2020

要求提供 / 確認 事項：

- | | | |
|------------------------------------|-------------------------------------|-------------------------------|
| <input type="checkbox"/> 初步鋁料 B.M. | <input type="checkbox"/> 加工拆圖，然後生產 | <input type="checkbox"/> 尺寸表 |
| <input type="checkbox"/> 正式鋁料 B.M. | <input type="checkbox"/> 技術上資料 / 指示 | <input type="checkbox"/> 報價 |
| <input type="checkbox"/> 配件 B.M. | <input type="checkbox"/> 樣辦或貨品說明書 | <input type="checkbox"/> 分判合約 |
| <input type="checkbox"/> 其他：_____ | | |

內容：X85696增加VF面積

請在_____前完成上列要求。

附：1+1 頁

以上項目為：

原合約工程包

原合約工程加 / 減賬

新工程報價

原因：-

分發東莞各部門：

- () 生產技術總監 連附件 () 技術部 連附件 () 生產部 連附件 () 機械設計部 連附件
 () 採購部 連附件 () 生產統籌部 連附件
 () 質檢部 連附件 () 會計部 連附件 () 報關組 連附件 () 其他 _____ 連附件

分發香港各部門：

- () 行政部 連附件 () 會計部 連附件 () 統籌部 連附件 () 工程部地盤科文(柄) 連附件
 () 採購部 連附件 () QS 部 連附件 () 維修部 連附件 () 其他 _____ 連附件

傳遞編號：

H/K 0857





發件人簽署：

Handwritten signature

項目經理簽署：

Handwritten signature


CUSTOMER	HONGKONG CO.	CUSTOMER APPROVAL	CUST PART NO.	X85696
			SECTION NO.	LH0091114

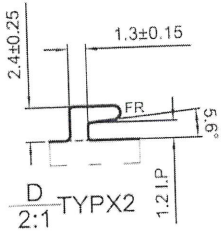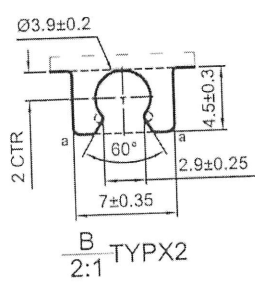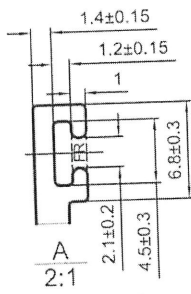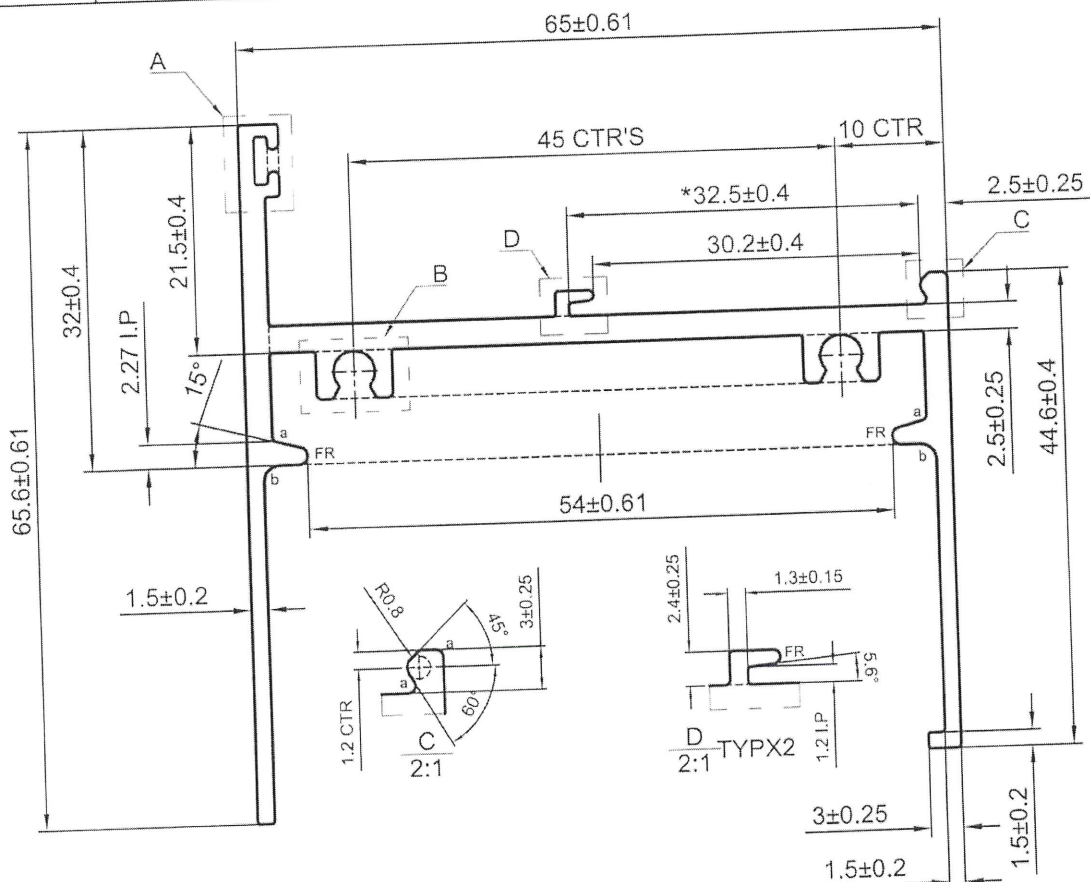

18/5-2020

增加V.F.面積

LH0091111
X85693

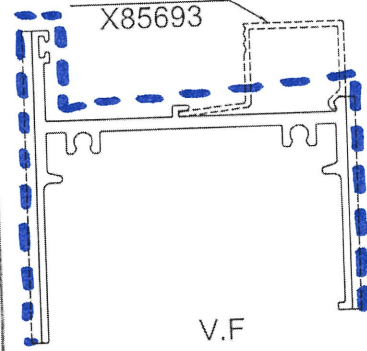

V.F

SCALE 1:1.5

a=R0.5 b=R1.5
 - - - - - 次要裝飾面，噴塗膜厚不足，但不露底
 - - - - - 裝飾面
 ●●●●● 凹槽位置可能會有露底現象，即膜厚不足
 *配合尺寸以实物配合效果为准！

美特鋁質有限公司	
承認圖面	
日期	25/3-2020

SIGNATURE GRADEING	HIGH SIGNATURE GRADEING	C.C.DIA(MM)	Ø 88.89	噴塗收費周長(mm): 111	
AREA (SQ MM)	409.85	UNSPECIFIED THICKNESS	2.3±0.2	PERIMETER (MM)	405.48
MASS (KG/M)	1.111	UNSPECIFIED CORNERS	R 0.3	SURFACE AREA	111 217.5
DRAWN 陈晓舒		DATE 2020-01-18		APPELLATION	
STANDARDIZATION		DATE			
TO SIGN 陈国提		DATE			
AUDITING		DATE			
MARKER		MODIFY FILE NO		SIGNATURE DATE APPROV	
PAGE OF		SCALE 1.5:1		VERSION B	