



工程指示 / 要求簡箋(E.I.)

工程指示編號：EI/1623/20

修改版次：E

工程編號：J851

工程名稱：青衣 明翹匯

工程項目：配件 BM (後裝窗)

收件人：廠生統

發件人：Leung Hin Wai

日期：28/5/2020

要求提供 / 確認 事項：

- ( ) 初步鋁料 B.M.                      ( ) 加工拆圖，然後生產                      ( ) 尺寸表
- ( ) 正式鋁料 B.M.                      ( ) 技術上資料 / 指示                      ( ) 報價
- ( ) 配件 B.M.                              ( ) 樣辦或貨品說明書                      ( ) 分判合約
- ( ) 其他：\_\_\_\_\_

內容：

請按附頁 BM 訂配件。

修改：磨耳厚度改為 1.5 mm 厚。

請在\_\_\_\_\_前完成上列要求。

附：- 1 + 5 頁

以上項目為：

- 原合約工程包                       原合約工程加 / 減賬                       新工程報價

原因：-

分發東莞各部門：

- ( ) 生產技術總監  連附件    ( ) 技術部     連附件    ( ) 生產部     連附件    ( ) 機械設計部  連附件
- ( ) 採購部     連附件    (✓) 生產統籌部  連附件    梅軍
- ( ) 質檢部     連附件    ( ) 會計部     連附件    ( ) 報關組     連附件    ( ) 其他 \_\_\_\_\_  連附件


分發香港各部門：

- ( ) 行政部  連附件    ( ) 會計部  連附件    (✓) 統籌部  連附件    ( ) 工程部地盤科文(柄)  連附件
- (✓) 採購部  連附件    ( ) QS 部  連附件    ( ) 維修部  連附件    ( ) 其他 \_\_\_\_\_  連附件



傳遞編號：H/W 0976 / 20

發件人簽署：[Signature]

項目經理簽署：[Signature]

 美特鋁質有限公司 MIDI Aluminium Fabricator Ltd.				類別	物料號			
				制圖	黃漢卿	2020.3.18	圖號	J851-MR1
修改				復核			數量	見BOM表
日期				批准			位置	


用於窗框邊企，頂橫及FD門框頂橫

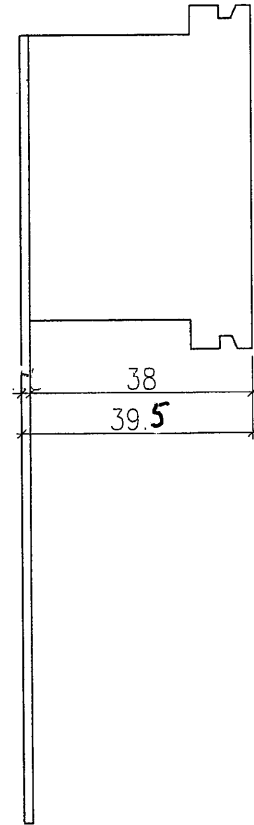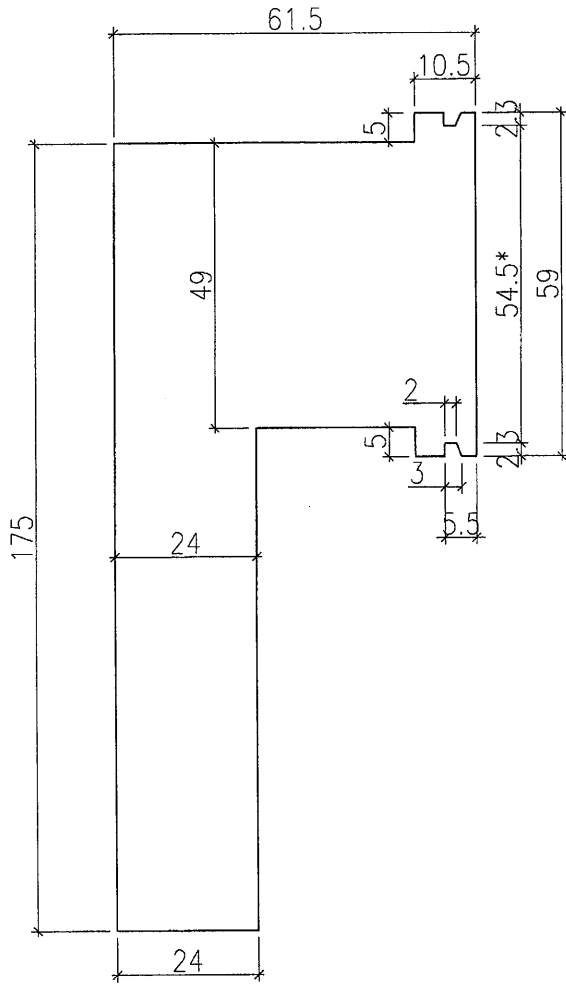



扭曲後圖樣

注：帶"\*"號為重要尺寸

工程號	J-851	地盤	青衣名翹匯	附件
名稱	摩爾加工圖		採	
材料	1.5mm厚鐵板		地盤	
顏色	熱浸鋅		工廠	

 美特鋁質有限公司 MIDI Aluminium Fabricator Ltd.				類別	物料號		
				制圖	黃漢卿	2020.3.18	圖號
修改				復核			數量
日期				批准			位置
							見BOM表

### 用於65窗框底橫及FD門框底橫

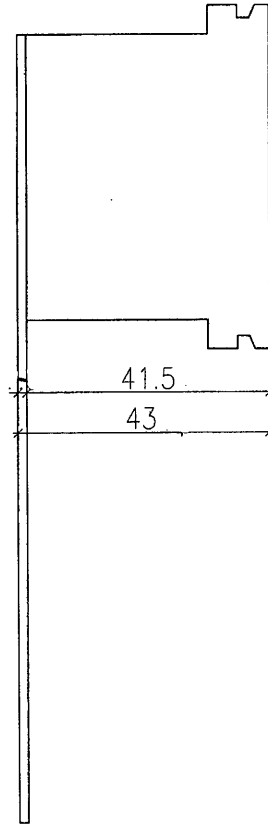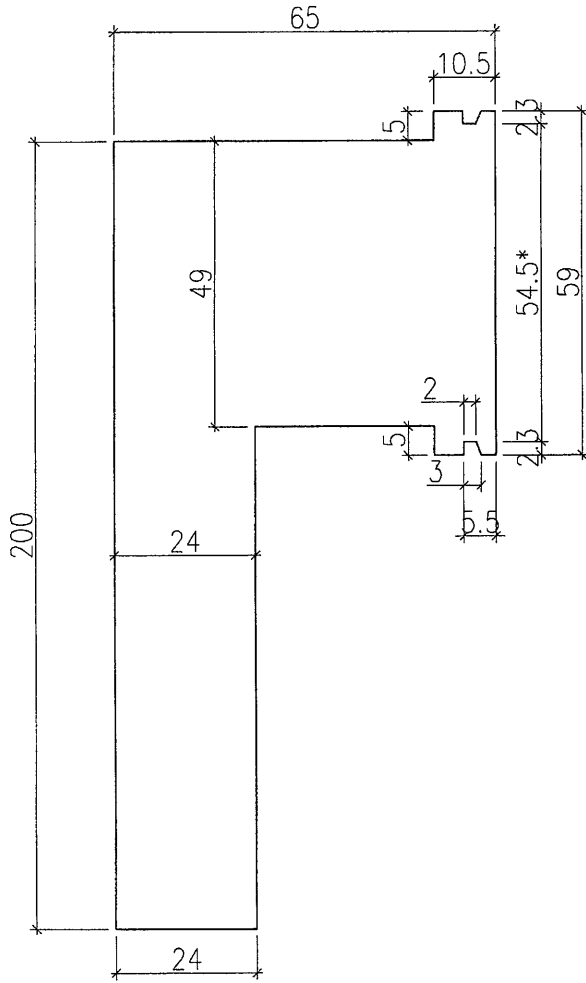


扭曲後圖樣

注：帶"\*"號為重要尺寸


工程號	J-851	地盤	青衣名翹匯	附件
名稱	摩爾加工圖		採 用	
材料	1.5mm厚鐵板		地盤	
顏色	熱浸鋅		工廠	

3

EG-DWG1

 美特鋁質有限公司 MIDI Aluminium Fabricator Ltd.				類別	物料號		
				制圖	黃漢卿	2020.3.18	圖號
				復核			數量
修改日期				批准			見BOM表
							位置


用於F.D門框窄邊企

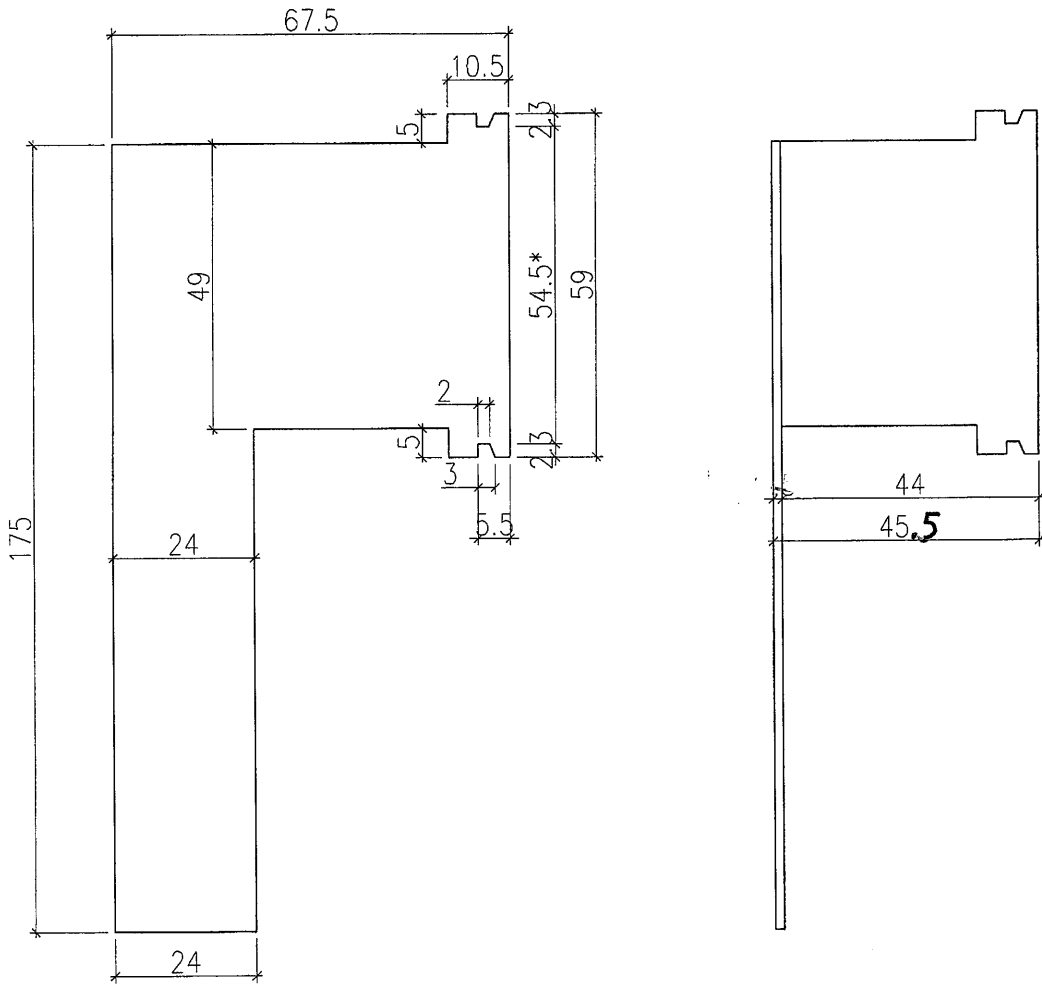


注：帶"\*"號為重要尺寸

扭曲後圖樣

工程號	7-851	地盤	青衣名翹匯	附 件
名稱	摩爾加工圖		採 用	
材料	1.5mm厚鐵板		地盤	
顏色	熱浸鋅		工廠	

 美特鋁質有限公司 MIDI Aluminium Fabricator Ltd.				類別		物料號	
				制圖	黃漢卿	2020.3.18	圖號 J851-MR3
修改				復核			數量 見BOM表
日期				批准			位置

用於F.D門框寬邊企

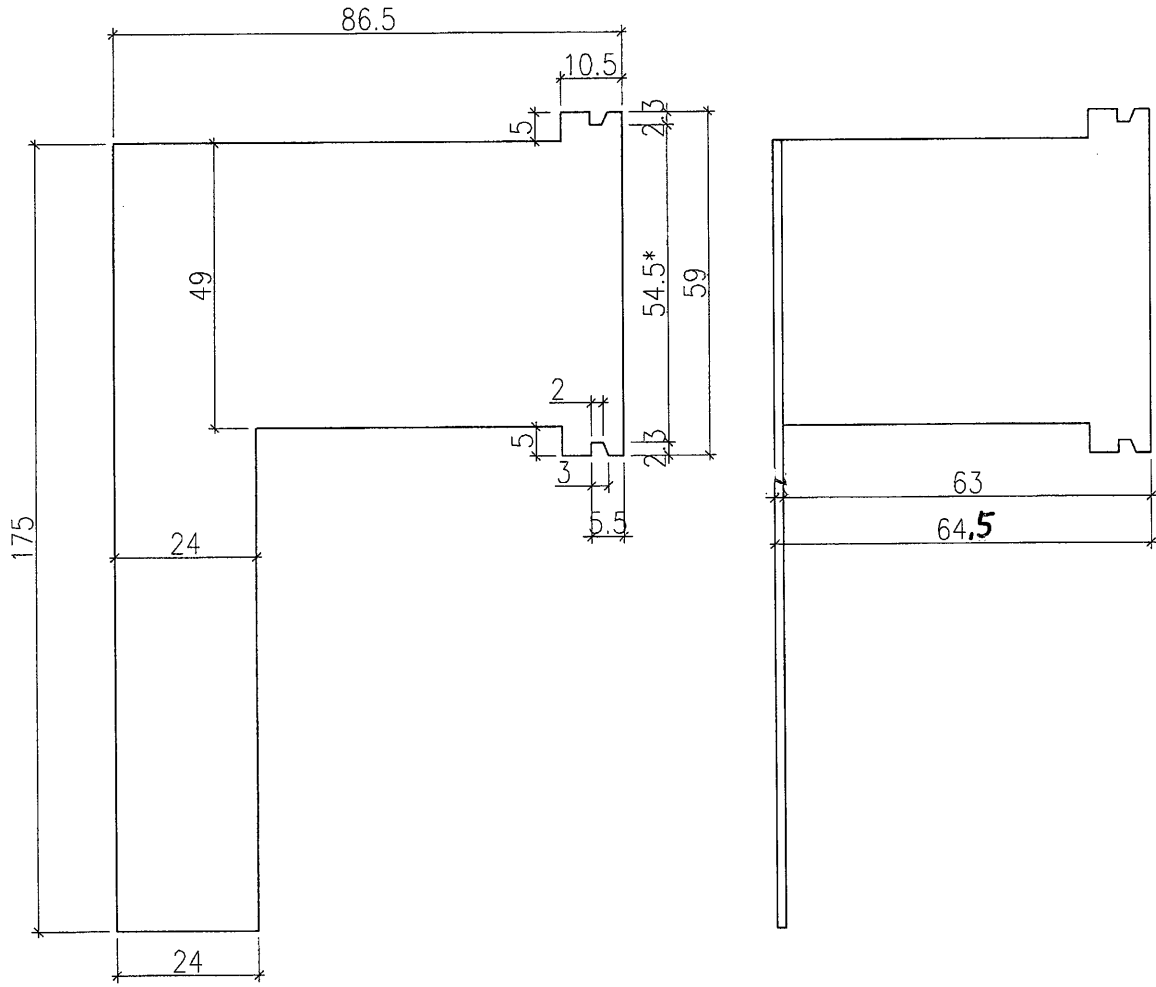

注：帶"\*"號為重要尺寸





扭曲後圖樣

工程號	J-851	地盤	青衣名翹匯	採 用	附 件
名稱	摩爾加工圖		地盤		
材料	1.5mm厚鐵板		工廠		
顏色	熱浸鋅				

5

# EG-DWG4

 <b>美特鋁質有限公司</b> MIDI Aluminium Fabricator Ltd.				類別		物料號		
修改				制圖	曾建平	2020-03-17	圖號	H333
日期				復核	王禮秋	2020-03-17	供應商	美特
				批准			描圖	

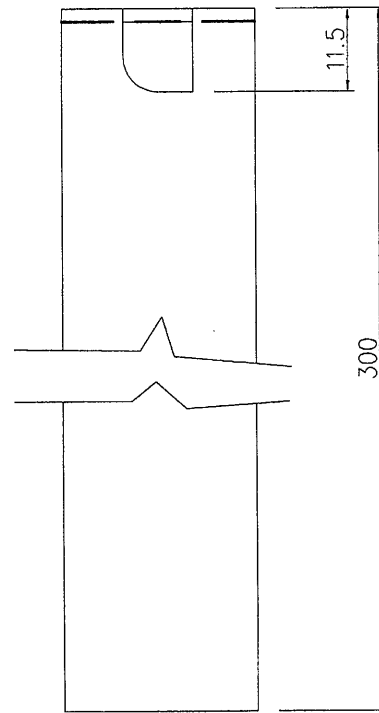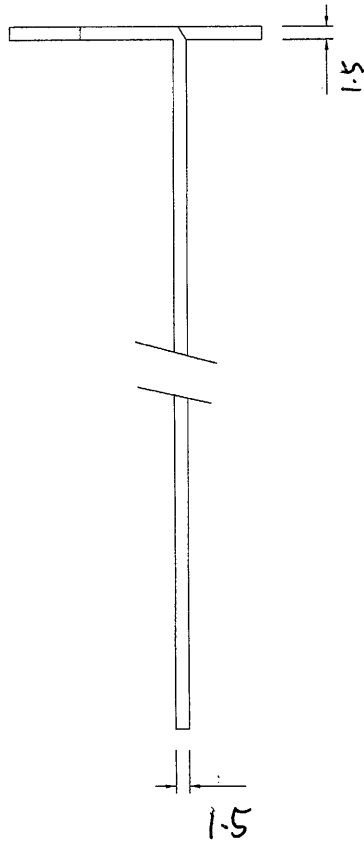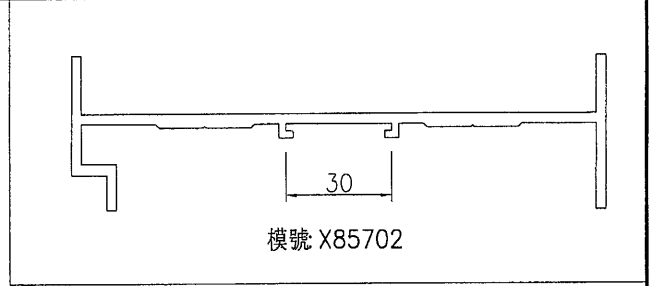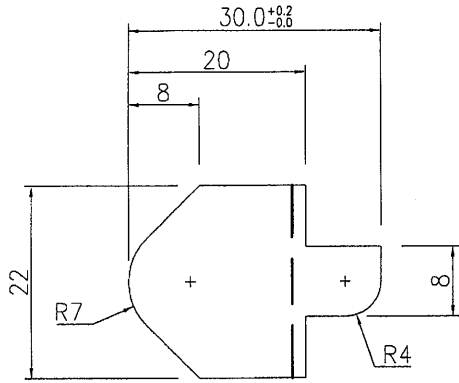

工程號	J-851	地盤	青衣翹明匯	採	用	附 件	
名稱	趟門底摩爾			地盤	<input checked="" type="checkbox"/>		
材料	1.5mm 厚鐵片			工廠			
顏色	熱浸鋅						