



工程指示 / 要求簡箋(E.I.)

工程指示編號：EI/1623/20

修改版次：H1

工程編號：J851

工程名稱：青衣明翹匯

工程項目：配件 BM (後裝窗)

收件人：廠生統

發件人：Leung Hin Wai

日期：21/8-2020

要求提供 / 確認事項：

- | | | |
|------------------------------------|-------------------------------------|-------------------------------|
| <input type="checkbox"/> 初步鋁料 B.M. | <input type="checkbox"/> 加工拆圖，然後生產 | <input type="checkbox"/> 尺寸表 |
| <input type="checkbox"/> 正式鋁料 B.M. | <input type="checkbox"/> 技術上資料 / 指示 | <input type="checkbox"/> 報價 |
| <input type="checkbox"/> 配件 B.M. | <input type="checkbox"/> 樣辦或貨品說明書 | <input type="checkbox"/> 分判合約 |
| <input type="checkbox"/> 其他：_____ | | |

內容：磨耳 J851-MR1, J851-MR2 和 J851-MR4 可合為一款，

請在 _____ 前完成上列要求。

附：- 1 + 4 頁

以上項目為：

原合約工程包

原合約工程加 / 減賬

新工程報價

原因：-

分發東莞各部門：

- | | | | |
|--|---|---|--|
| <input type="checkbox"/> 生產技術總監 <input type="checkbox"/> 連附件 | <input type="checkbox"/> 技術部 <input type="checkbox"/> 連附件 | <input type="checkbox"/> 生產部 <input type="checkbox"/> 連附件 | <input type="checkbox"/> 機械設計部 <input type="checkbox"/> 連附件 |
| <input type="checkbox"/> 採購部 <input type="checkbox"/> 連附件 | <input type="checkbox"/> 生產統籌部 <input type="checkbox"/> 連附件 | | |
| <input type="checkbox"/> 質檢部 <input type="checkbox"/> 連附件 | <input type="checkbox"/> 會計部 <input type="checkbox"/> 連附件 | <input type="checkbox"/> 報關組 <input type="checkbox"/> 連附件 | <input type="checkbox"/> 其他 _____ <input type="checkbox"/> 連附件 |

分發香港各部門：


- | | | | |
|---|--|---|--|
| <input type="checkbox"/> 行政部 <input type="checkbox"/> 連附件 | <input type="checkbox"/> 會計部 <input type="checkbox"/> 連附件 | <input type="checkbox"/> 統籌部 <input type="checkbox"/> 連附件 | <input checked="" type="checkbox"/> 工程部地盤科文 <input type="checkbox"/> 連附件 |
| <input type="checkbox"/> 採購部 <input type="checkbox"/> 連附件 | <input type="checkbox"/> QS 部 <input type="checkbox"/> 連附件 | <input type="checkbox"/> 維修部 <input type="checkbox"/> 連附件 | <input type="checkbox"/> 其他 _____ <input type="checkbox"/> 連附件 |

傳遞編號：

HK 1858



發件人簽署：

項目經理簽署：

 美特鋁質有限公司 MIDI Aluminium Fabricator Ltd.		類別	物料號	圖號	J851-MR1
修改		制圖	黃漢卿	2020.3.18	數量
日期		復核			見BOM表
		批准			位置

用於65窗框邊企，頂橫及FD門框頂橫


67.5

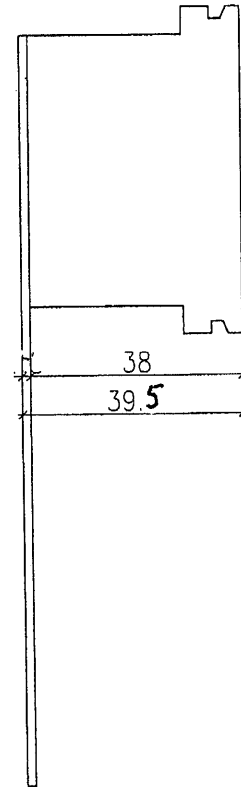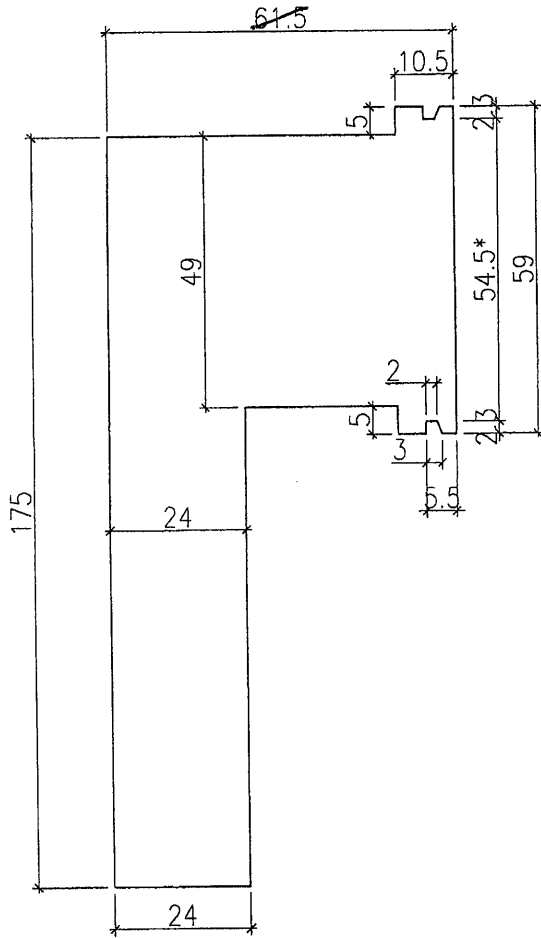



扭曲後圖樣

注：帶"*"號為重要尺寸

工程號	J-851	地盤	青衣名翹匯	附件
名稱	摩爾加工圖		採 用	
材料	1.5mm厚鐵板		地盤	
顏色	熱浸鋅		工廠	

 美特鋁質有限公司 MIDI Aluminium Fabricator Ltd.				類別		物料號		
				制圖	黃漢卿	2020.3.18	圖號	J851-MR2
修改				復核			數量	見BOM表
日期				批准			位置	

用於65窗框底橫及FD門框底橫

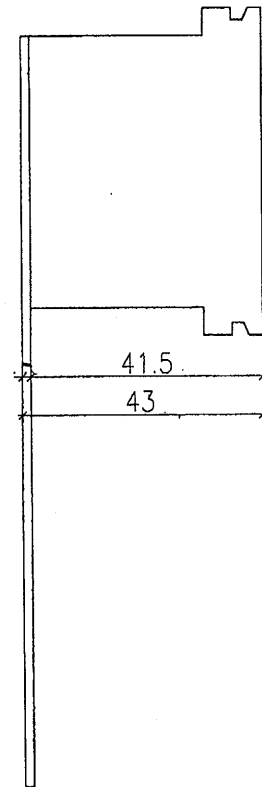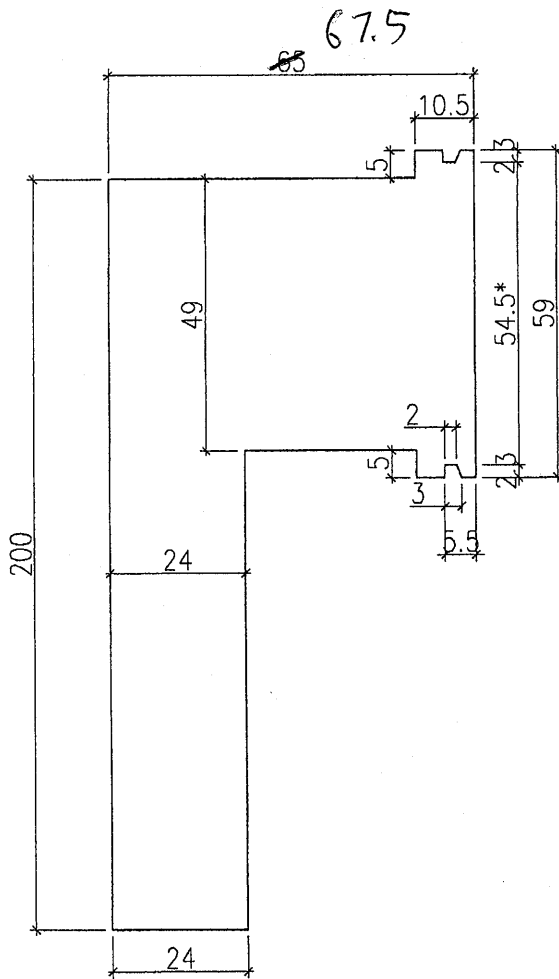

注：帶"*"號為重要尺寸


扭曲後圖樣

工程號	J-851	地盤	青衣名翹匯
名稱	摩爾加工圖		採用
材料	1.5mm厚鐵板	地盤	
顏色	熱浸鋅	工廠	



附件

3

EG-DWG1

 美特鋁質有限公司 MIDI Aluminium Fabricator Ltd.				類別	物料號		
				制圖	黃漢卿	2020.3.18	圖號 J851-MR4
修改				復核			數量 見BOM表
日期				批准			位置


用於F.D門框窄邊企

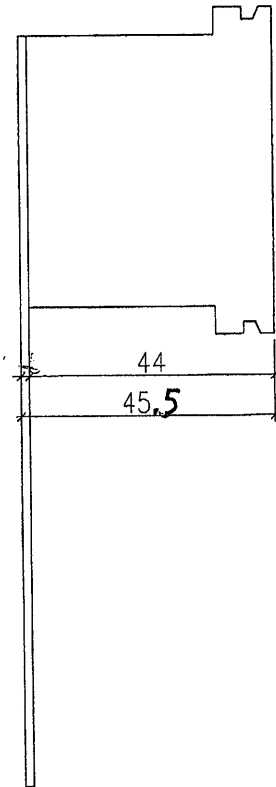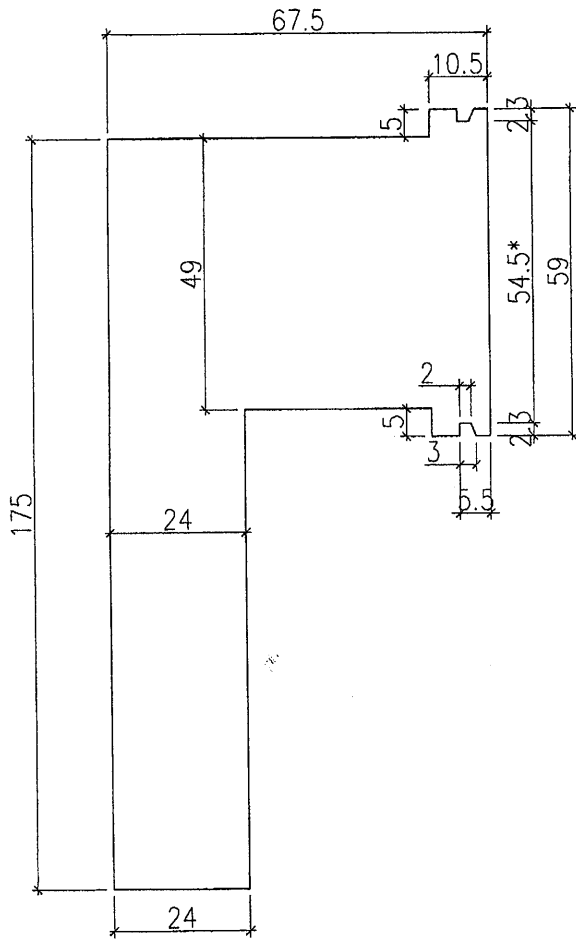


扭曲後圖樣

注：帶"*"號為重要尺寸

工程號	7-851	地盤	青衣名翹匯	附件
名稱	摩爾加工圖		採 用	
材料	1.5mm厚鐵板		地盤	
顏色	熱浸鋅		工廠	

 美特鋁質有限公司 MIDI Aluminium Fabricator Ltd.				類別	物料號		
				制圖	黃漢卿	2020.3.18	圖號
				復核			數量
修改						見BOM表	
日期				批准		位置	

用於F.D門框寬邊企

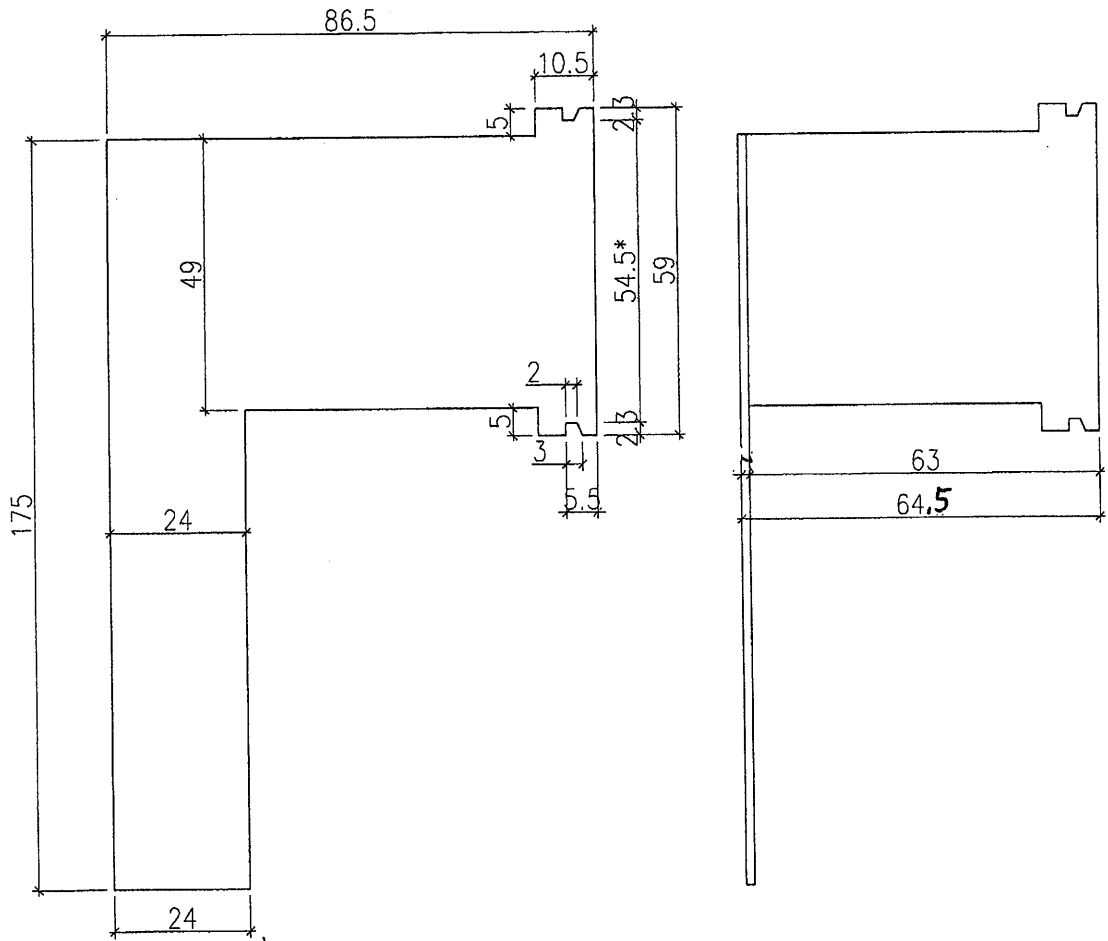

注：帶"*"號為重要尺寸

扭曲後圖樣

工程號	J-851	地盤	青衣名翹匯	附件
名稱	摩爾加工圖	採	吊	
材料	1.5mm厚鐵板	地盤		
顏色	熱浸鋅	工廠		