



美 特 鋁 質 有 限 公 司

MIDI ALUMINIUM FABRICATOR LTD.

工程指示 / 要求簡箋(E.I.)

工程指示編號：EI / 1667 / 20

修改版次：A

工程編號：J851

工程名稱：青衣 明翹匯

工程項目：鋁料加工圖(大樓趟門)

收件人：生統

發件人：Leung Hin Wai

日期：16/6-2020

☐ 要求提供 / ☐ 確認 事項：

- | | | |
|------------------------------------|-------------------------------------|-------------------------------|
| ☐ 初步鋁料 B.M. | ☐ 加工拆圖，然後生產 | ☐ 尺寸表 |
| ☐ 正式鋁料 B.M. | ☐ 技術上資料 / 指示 | ☐ 報價 |
| ☐ 配件 B.M. | ☐ 樣辦或貨品說明書 | ☐ 分判合約 |
| ☐ 其他：_____ | | |

內容：

由於此趟門料是全新開模，請先做 1 幅趟門(建議圖號:J851-ZK10，因是最大和中空玻璃)做樣板作測試，之後才大手生產。

做 1 幅趟門 "J851-ZK10" 的開料單會稍後提供。

請在 30/6 前完成上列要求。

附： -

以上項目為：

☐ 原合約工程包 ☐ 原合約工程加 / 減賬 ☐ 新工程報價

原因： -

分發東莞各部門：

- () 生產技術總監 ☐ 連附件 () 技術部 ☐ 連附件 () 生產部 ☐ 連附件 () 機械設計部 ☐ 連附件
() 採購部 ☐ 連附件 () 生產統籌部 ☐ 連附件
() 質檢部 ☐ 連附件 () 會計部 ☐ 連附件 () 報關組 ☐ 連附件 () 其他 _____ ☐ 連附件

分發香港各部門：

- () 行政部 ☐ 連附件 () 會計部 ☐ 連附件 () 統籌部 ☐ 連附件 (✓) 工程部地盤科文 ☐ 連附件
() 採購部 ☐ 連附件 () QS 部 ☐ 連附件 () 維修部 ☐ 連附件 () 其他 _____ ☐ 連附件

傳遞編號：

HK 1160

發件人簽署：

項目經理簽署：

圖則登記表
DRAWING REGISTER

工程名稱 Project Title: <u>青衣明翹匯</u>		接收日期 Receiving Date (適用於客戶圖則)									
工程編號 Project No: <u>J-851</u>		年									
		月									
		日									
分發予 Distributed To											
		年	20	20							
		月	4	6							
		日	3	11							
圖則編號 Drg. No.	圖則名稱 Drawing Title	修訂編號 Revision No.									
J851-ZK01	趟門玉組框圖	-	A								
J851-ZK01R	趟門玉組框圖	-	A								
J851-ZK02	趟門玉組框圖	-	取消								
J851-ZK03	趟門玉組框圖	-	A								
J851-ZK04	趟門玉組框圖	-	A								
J851-ZK04R	趟門玉組框圖	-	A								
J851-ZK05	趟門玉組框圖	-	A								
J851-ZK05R	趟門玉組框圖	-	A								
J851-ZK06	趟門玉組框圖	-	A								
J851-ZK06R	趟門玉組框圖	-	A								
J851-ZK09	趟門玉組框圖	-	A								
J851-ZK10	趟門玉組框圖	-	A								
J851-ZK10R	趟門玉組框圖	-	A								
J851-ZK11	趟門玉組框圖		新增								
J851-ZK11R	趟門玉組框圖		新增								
J851-ZK12	趟門玉組框圖		新增								
J851-ZK12R	趟門玉組框圖		新增								
J851-ZK13	趟門玉組框圖		新增								
J851-ZK13R	趟門玉組框圖		新增								
J851-ZK20	趟門框組框圖	-	A								
J851-ZK20R	趟門框組框圖	-	A								
J851-ZK21	趟門框組框圖	-	取消								
J851-ZK22	趟門框組框圖	-	A								
J851-ZK23	趟門框組框圖	-	A								
J851-ZK23R	趟門框組框圖	-	A								
J851-ZK24	趟門框組框圖	-	A								
J851-ZK24R	趟門框組框圖	-	A								
J851-ZK25	趟門框組框圖	-	A								
J851-ZK25R	趟門框組框圖	-	A								

圖則登記表
DRAWING REGISTER

工程名稱 Project Title: 青衣明翹匯		接收日期 Receiving Date (適用於客戶圖則)									
工程編號 Project No: J-851		年									
		月									
		日									
分發予 Distributed To											
		年	20	20							
		月	4	6							
		日	3	11							
圖則編號 Drg. No.	圖則名稱 Drawing Title	修訂編號 Revision No.									
J851-ZK28	趟門框組框圖	-	A								
J851-ZK29	趟門框組框圖	-	A								
J851-ZK29R	趟門框組框圖	-	A								
J851-ZK30	趟門框組框圖		新增								
J851-ZK30R	趟門框組框圖		新增								
J851-ZK31	趟門框組框圖		新增								
J851-ZK31R	趟門框組框圖		新增								
J851-ZK32	趟門框組框圖		新增								
J851-ZK32R	趟門框組框圖		新增								
J851-AL01	趟門頂加工圖	-	A								
J851-AL02	趟門玉加工圖	-	A								
J851-AL03	趟門玉加工圖	-	A								
J851-AL03R	趟門玉加工圖	-	A								
J851-AL04	趟門玉加工圖	-	A								
J851-AL04R	趟門玉加工圖	-	A								
J851-AL05	趟門玉加工圖	-	A								
J851-AL06	趟門玉加工圖	-	A								
J851-AL07	趟門玉加工圖	-	A								
J851-AL07a	趟門玉加工圖		新增								
J851-AL08	趟門玉加工圖	-	A								
J851-AL08a	趟門玉加工圖		新增								
J851-AL09	趟門玉加工圖	-	A								
J851-AL09a	趟門玉加工圖		新增								
J851-AL09R	趟門玉加工圖	-	A								
J851-AL09Ra	趟門玉加工圖		新增								
J851-AL10	趟門玉加工圖	-	A								
J851-AL10a	趟門玉加工圖		新增								
J851-AL10R	趟門玉加工圖	-	A								
J851-AL10Ra	趟門玉加工圖		新增								

圖則登記表
DRAWING REGISTER

工程名稱 Project Title: 青衣明翹匯		接收日期 Receiving Date (適用於客戶圖則)									
工程編號 Project No: J-851		年									
		月									
		日									
分發予 Distributed To											
		年	20	20							
		月	4	6							
		日	3	11							
圖則編號 Drg. No.	圖則名稱 Drawing Title	修訂編號 Revision No.									
J851-AL11	趟門玉加工圖	-	A								
J851-AL11a	趟門玉加工圖		新增								
J851-AL12	趟門玉加工圖	-	A								
J851-AL12a	趟門玉加工圖		新增								
J851-AL13	門玉勾料加工圖	-	A								
J851-AL13a	門玉勾料加工圖		新增								
J851-AL13R	門玉勾料加工圖	-	A								
J851-AL13Ra	門玉勾料加工圖		新增								
J851-AL14	門玉勾料加工圖	-	A								
J851-AL14a	門玉勾料加工圖		新增								
J851-AL14R	門玉勾料加工圖	-	A								
J851-AL14Ra	門玉勾料加工圖		新增								
J851-AL15	玻璃線加工圖	-	A								
J851-AL15a	玻璃線加工圖		新增								
J851-AL16	玻璃線加工圖	-	A								
J851-AL16a	玻璃線加工圖		新增								
J851-AL17	玻璃線加工圖	-	A								
J851-AL17a	玻璃線加工圖		新增								
J851-AL18	附件加工圖	-	-								
J851-AL19	附件加工圖	-	A								
J851-AL19a	附件加工圖		新增								
J851-AL30	趟門邊框加工圖	-	A								
J851-AL30R	趟門邊框加工圖	-	A								
J851-AL32	趟門邊框加工圖	-	A								
J851-AL32a	趟門邊框加工圖		新增								
J851-AL32R	趟門邊框加工圖	-	A								
J851-AL32Ra	趟門邊框加工圖		新增								
J851-AL33	趟門邊框加工圖	-	A								
J851-AL33a	趟門邊框加工圖		新增								

圖則登記表
DRAWING REGISTER

工程名稱 Project Title: 青衣明翹匯		接收日期 Receiving Date (適用於客戶圖則)									
工程編號 Project No: J-851		年									
		月									
		日									
分發予 Distributed To											
		年	20	20							
		月	4	6							
		日	3	11							
圖則編號 Drg. No.	圖則名稱 Drawing Title	修訂編號 Revision No.									
J851-AL33R	趟門邊框加工圖	-	A								
J851-AL33Ra	趟門邊框加工圖		新增								
J851-AL34	趟門框頂橫加工圖	-	A								
J851-AL34a	趟門框頂橫加工圖		新增								
J851-AL35	趟門框底橫加工圖	-	A								
J851-AL35a	趟門框底橫加工圖		新增								
J851-AL35R	趟門框底橫加工圖	-	A								
J851-AL35Ra	趟門框底橫加工圖		新增								
J851-AL36	門企夾邊加工圖	-	A								
J851-AL36a	門企夾邊加工圖		新增								
J851-AL36R	門企夾邊加工圖	-	A								
J851-AL36Ra	門企夾邊加工圖		新增								
J851-AL37	門企夾邊加工圖	-	A								
J851-AL37a	門企夾邊加工圖		新增								
J851-AL37R	門企夾邊加工圖	-	A								
J851-AL37Ra	門企夾邊加工圖		新增								
J851-AL39	趟門夾框通加工圖	-	A								
J851-AL39R	趟門夾框通加工圖	-	A								
J851-AL40	鋁槽加工圖	-	A								
J851-WZ01	趟門位置圖	-	A								
J851-WZ02	趟門位置圖	-	A								
J851-WZ02a	趟門位置圖		新增								
J851-WZ03	趟門位置圖	-	-								
J851-WZ04	趟門位置圖	-	-								
J851-WZ05	趟門位置圖	-	A								
J851-WZ06	趟門位置圖	-	A								
J851-WZ06a	趟門位置圖		新增								
J851-WZ07	趟門位置圖		-								
J851-WZ08	趟門位置圖		-								

J-85趟門派窗表

序號	出貨編號 (窗號)	位置	顏色	寬度 (mm)	高度 (mm)	面積 (mm²)	數量	總面積 (M²)	GF	1F	2F	3F	5F	6F	7F	8F	9F	10F	11F	12F	15F	16F	17F	18F	19F	20F	21F	22F	23F	25F	26F	27F	28F	29F	30F	31F	32F	33F	35F
27	W31R/T2	TOWER 2 - FLAT G	灰色	1700	2841	4.83	2	9.66																													1	1	
		TOWER 2A - FLAT B	灰色	1700	2841	4.83	2	9.66																												1	1		
		TOWER 2A - FLAT E	灰色	1700	2841	4.830	2	9.659																												1	1		
		TOWER 2A - FLAT C	灰色	1700	2841	4.830	2	9.659																												1	1		
28	W49A2/T2	TOWER 2A - FLAT A	灰色	1955	2841	5.554	2	11.108																												1	1		
29	W49A3/T2	TOWER 2A - FLAT A	灰色	1495	2841	4.247	2	8.495																												1	1		
30	W49B/T2	TOWER 2 - FLAT B	灰色	1745	2841	4.958	1	4.958																													1		
31	W49C/T2	TOWER 2 - FLAT C	灰色	1745	2841	4.958	1	4.958																													1		
32	W49BR/T2	TOWER 2 - FLAT B	灰色	1745	2841	4.958	1	4.958																													1		
33	W19B1a/T1	TOWER 1 - FLAT B	白色	1745	2841	4.958	13	64.448																	1	1	1	1	1	1	1	1	1	1	1	1	1		
34	W49B1/T1	TOWER 1 - FLAT B	白色	1745	2841	4.958	1	4.958																													1		
35	W19Ca/T2	TOWER 2 - FLAT C	白色	1745	2841	4.958	14	69.406		1	1	1	1	1	1	1	1	1	1	1	1	1	1																
36	W19CRa/T1	TOWER 1 - FLAT C	白色	1745	2841	4.958	13	64.448																	1	1	1	1	1	1	1	1	1	1	1	1	1		
37	W49CRa/T1	TOWER 1 - FLAT C	白色	1745	2841	4.958	1	4.958																													1		
38	W49B1R/T1	TOWER 1 - FLAT B	灰色	1745	2841	4.96	1	4.96																															
39	W19BRa/T2	TOWER 2 - FLAT B	白色	1745	2841	4.958	14	69.406		1	1	1	1	1	1	1	1	1	1	1	1	1	1																
40	W19Da/T1	TOWER 1 - FLAT D	白色	1805	2841	5.128	14	71.792		1	1	1	1	1	1	1	1	1	1	1	1	1	1																
41	W19DRa/T2	TOWER 2 - FLAT D	白色	1805	2841	5.128	13	66.664																	1	1	1	1	1	1	1	1	1	1	1	1	1		
42	W49DR/T2	TOWER 2 - FLAT D	白色	1805	2841	5.128	1	5.128																															
43	W19A3a/T2	TOWER 2 - FLAT A	白色	2095	2841	5.952	13	77.375																	1	1	1	1	1	1	1	1	1	1	1	1	1		
44	W49A1/T2	TOWER 2 - FLAT A	白色	2095	2841	5.952	2	11.904																													1	1	
45	W19A2a/T1	TOWER 1 - FLAT A	白色	2095	2841	5.952	14	83.327		1	1	1	1	1	1	1	1	1	1	1	1	1	1																
						合計	807																																

鋁材開料總表

工程號碼: J-851 工程名稱: 青衣明翹匯

序號	鋁料編號	名稱	表面處理		開料長度	實用長料總數量		浪費率(%)
			顏色	層厚		支數	長度	
1	X846270-灰色	門企夾邊	灰色		4960	693	3437280	1.72
2	X846270-白色	門企夾邊	白色		4960	114	565440	1.72
3	X85695-趟門夾	框通	灰色		5060	232	1173920	1.38
4	X85698-灰色趟	門框頂橫	灰色		5360	236	1264960	8.77
5	X85698-白色趟	門頂橫	白色		5360	43	230480	10.71
6	X85701-灰色趟	門框底橫	灰色		5360	236	1264960	8.77
7	X85701-白色趟	門框底橫	白色		5360	43	230480	10.71
8	X85702-灰色趟	門邊框	灰色		5060	693	3506580	1.38
9	X85702-白色趟	門邊框	白色		5060	114	576840	1.38
10	50x50x3mm鋁通	一開二使用	MILL		5360	322	1725920	8.46
11	25x25x3mm厚鋁	角	MILL		5360	50	268000	0.90
12	X85699-趟門玉	(一)	灰色		5960	1061	6323560	4.95
14	X85700-灰色玻	璃線	灰色		5510	1582	8716820	4.79
15	X85700-白色玻	璃線	白色		5510	261	1438110	2.85
16	X85703-灰色門	玉勾料	灰色		4860	693	3367980	1.46
17	X85703-白色門	玉勾料	白色		4860	114	554040	1.46
18	X85780-灰色趟	門玉(二)	灰色		5910	532	3144120	3.91
19	X85780-白色趟	門玉(二)	白色		5910	266	1572060	3.46
20	20x20x3mm厚鋁	切成20x19x3mm 厚鋁角	MILL		4860	807	3922020	3.77

送至: _____

由: _____

日期: _____

簡短說明: _____

共22頁 第1頁

打印日期: 2020/6/15 打印時間: 15:15

工程號碼:J-851, 工程名稱: 青衣明翹匯
開料長度:4860, 總長料支數:807, 總開料支數:1614
鋸片厚度(mm):4, 料頭尾總切除(mm):20, 浪費率

鋁材開料清單 20x20x3mm厚鋁1

鋁料 長度	窗號	編號(用料狀況)	實用長度(長料開數)	需要 支數	開料 支數	長料 支數	餘料 支數	編號(剩餘長度)
4860	J851-AL13, J851-AL13R, J851-AL13Ra, J851-AL14, J851-AL14a, J851-AL14Ra, J851-AL13, J851-AL13a, J851-AL13R, J851-AL13Ra, J851-AL14, J851-AL14a, J851-AL14R, J851-AL14Ra	(餘料)131, 160, 167, 217, 333, 347, 361, 368, 390, 397, 404, 520, 549, 585, 592, 606, 613, 779, 1-807	2324.5	1614	1614	807	18	131@(183)x1 160@(183)x1 167@(183)x1 217@(183)x1 333@(183)x1 347@(183)x1 361@(183)x1 368@(183)x1 390@(183)x1 397@(183)x1 404@(183)x1 520@(183)x1 549@(183)x1 585@(183)x1 592@(183)x1 606@(183)x1 613@(183)x1 779@(183)x1 1-130@(183)x130 131@(2511.5)x1 132-159@(183)x28 160@(2511.5)x1 161-166@(183)x6 167@(2511.5)x1 168-216@(183)x49 217@(2511.5)x1 218-332@(183)x115 333@(2511.5)x1 334-346@(183)x13 347@(2511.5)x1

切成20x19x3mm厚鋁角

鋁料 長度	窗號	編號(用料狀況)	實用長度(長料開數)	需要 支數	開料 支數	長料 支數	餘料 支數	編號(剩餘長度)
5910	J851-AL07a, J851-AL08a, J851-AL09a, J851-AL09Ra, J851-AL10Ra	(餘料)8, 22, 58, 65, 79, 115, 122, 136, 143, 200	2380.5	456	10	0	10	8@(1121)x1 22@(1121)x1 58@(1121)x1 65@(1121)x1 79@(1121)x1 115@(1121)x1 122@(1121)x1 136@(1121)x1 143@(1121)x1 200@(1121)x1
5910	aJ851-AL09, J851-AL07a, J851-AL08a, J851-AL09a, J851-AL09Ra, J851-AL10a, J851-AL10Ra	1-228	2380.5		446	228	0	1-7@(1121)x7 8@(3505.5)x1 9-21@(1121)x13 22@(3505.5)x1 23-57@(1121)x35 58@(3505.5)x1 59-64@(1121)x6 65@(3505.5)x1 66-78@(1121)x13 79@(3505.5)x1 80-114@(1121)x35 115@(3505.5)x1 116-121@(1121)x6 122@(3505.5)x1 123-135@(1121)x13 136@(3505.5)x1 137-142@(1121)x6 143@(3505.5)x1 144-199@(1121)x56 200@(3505.5)x1 201-228@(1121)x28
5910	J851-AL11a-08, J851- AL12a-08	(餘料)1-116	1051.0	116	116	0	116	1-116@(66)x116
5910	J851-AL11a-04, J851- AL12a-04	(餘料)117-228	906.0	112	112	0	112	117-228@(211)x112
5910	J851-AL11a-03, J851- AL12a-03	(餘料)238, 257	876.0	228	8	0	2	238@(610)x1 257@(610)x1
5910	J851-AL11a-03, J851- AL12a-03	229-266	876.0		220	38	0	229-237@(610)x9 238@(4130)x1 239-256@(610)x18 257@(4130)x1 258-266@(610)x9

工程號碼: J-851, 工程名稱: 青衣明翹匯
 開料長度: 5910, 總長料支數: 532, 總開料支數: 1832
 鋸片厚度(mm): 4, 料頭尾總切除(mm): 20, 浪費率

鋁材開料清單 X85780-灰色趟門

鋁料 長度	窗號	編號(用料狀況)	實用長度(長料開數)	需要 支數	開料 支數	長料 支數	餘料 支數	編號(剩餘長度)
5910	J851-AL07, J851-AL08, J851-AL09, J851-AL10, J851-AL10R	(餘料)15, 58, 72, 79, 86, 115, 144, 158, 215, 222, 244, 273, 280, 344, 373, 409, 416, 430, 444, 451	2380.5	916	20	0	20	15@ (1121)x1 58@ (1121)x1 72@ (1121)x1 79@ (1121)x1 86@ (1121)x1 115@ (1121)x1 144@ (1121)x1 158@ (1121)x1 215@ (1121)x1 222@ (1121)x1 244@ (1121)x1 273@ (1121)x1 280@ (1121)x1 344@ (1121)x1 373@ (1121)x1 409@ (1121)x1 416@ (1121)x1 430@ (1121)x1 444@ (1121)x1 451@ (1121)x1
5910	J851-AL07, J851-AL08, J851-AL09, J851-AL09R, J851-AL10, J851-AL10R	1-458	2380.5		896	458	0	1-14@ (1121)x14 15@ (3505.5)x1 16-57@ (1121)x42 58@ (3505.5)x1 59-71@ (1121)x13 72@ (3505.5)x1 73-78@ (1121)x6 79@ (3505.5)x1 80-85@ (1121)x6 86@ (3505.5)x1 87-114@ (1121)x28 115@ (3505.5)x1 116-143@ (1121)x28 144@ (3505.5)x1 145-157@ (1121)x13 158@ (3505.5)x1 159-214@ (1121)x56 215@ (3505.5)x1 216-221@ (1121)x6 222@ (3505.5)x1 223-243@ (1121)x21 244@ (3505.5)x1 245-272@ (1121)x28 273@ (3505.5)x1 274-279@ (1121)x6 280@ (3505.5)x1 281-343@ (1121)x63 344@ (3505.5)x1 345-372@ (1121)x28 373@ (3505.5)x1
5910	J851-AL11-08, J851-AL12-08	(餘料)1-116	1051.0	116	116	0	116	1-116@ (66)x116
5910	J851-AL11-07, J851-AL12-07	(餘料)117-232	981.0	116	116	0	116	117-232@ (136)x116
5910	J851-AL11-04, J851-AL12-04	(餘料)233-344	906.0	112	112	0	112	233-344@ (211)x112
5910	J851-AL11-03, J851-AL12-03	(餘料)345-458, 468	876.0	228	116	0	115	345-458@ (241)x114 468@ (610)x1

工程號碼:J-851, 工程名稱:青衣明翹匯
開料長度:5910, 總長料支數:532, 總開料支數:1832
鋸片厚度(mm):4, 料頭尾總切除(mm):20, 浪費率

鋁材開料清單 X85780-灰色趟門

鋁料 長度	窗號	編號(用料狀況)	實用長度(長料開數)	需要 支數	開料 支數	長料 支數	餘料 支數	編號(剩餘長度)
5910	J851-AL12-03	459-477	876.0		112	19	0	459-467@(610)x9 468@(2370)x1 469-477@(610)x9
5910	J851-AL11-02, J851-AL12-02	(餘料)487, 506	871.0	228	4	0	2	487@(640)x1 506@(640)x1
5910	J851-AL11-02, J851-AL12-02	478-515	871.0		224	38	0	478-486@(640)x9 487@(2390)x1 488-505@(640)x18 506@(2390)x1 507-515@(640)x9
5910	J851-AL12-01	(餘料)524	751.0	116	5	0	1	524@(605)x1
5910	J851-AL11-01, J851-AL12-01	516-532	751.0		111	17	0	516-523@(605)x8 524@(4380)x1 525-531@(605)x7 532@(2870)x1

工程號碼:J-851, 工程名稱:青衣明翹匯
開料長度:4860, 總長料支數:114, 總開料支數:228
鋸片厚度(mm):4, 料頭尾總切除(mm):20, 浪費率

鋁材開料清單 X85703-白色門

鋁料 長度	窗號	編號(用料狀況)	實用長度(長料開數)	需要 支數	開料 支數	長料 支數	餘料 支數	編號(剩餘長度)
4860	J851-AL13Ra, J851-AL14Ra, J851-AL13a, J851-AL13Ra, J851-AL14a, J851-AL14Ra	(餘料)29, 86, 1-114	2380.5	228	228	114	2	29@(71)x1 86@(71)x1 1-28@(71)x28 29@(2455.5)x1 30-85@(71)x56 86@(2455.5)x1 87-114@(71)x28



美特鋁質有限公司
MIDI ALUMINIUM FABRICATOR LTD

工程號碼:J-851,

開料長度:4860, 總長料支數:6

鋸片厚度(mm):4, 料頭尾總切除(mm)

鋁材開料清單 X85703-灰色門玉

鋁料 長度	窗號	編號(用料狀況)	實用長度(長料開數)	需要 支數	開料 支數	長料 支數	餘料 支數
4860	J851-AL13, J851-AL14, J851-AL14R, J851-AL13, J851-AL13R, J851-AL14, J851-AL14R	(餘料)131, 160, 167, 347, 463, 492, 528, 535, 651, 665, 679, 686, 1- 693	2380.5	1386	1386	693	12

工程號碼:J-851, 工程名稱:青衣明翹匯

開料長度:4860, 總長料支數:693, 總開料支數:1386

鋸片厚度(mm):4, 料頭尾總切除(mm):20, 浪費率(%):1.46

鋁材開料清單 X85703-灰色門三

窗號	編號(用料狀況)	實用長度(長料開數)	需要 支數	開料 支數	長料 支數	餘料 支數	編號(剩餘長度)
J851-AL13, J851-AL14, J851-AL14R, J851-AL13, J851-AL13R, J851-AL14, J851-AL14R	(餘料)131, 160, 167, 347, 463, 492, 528, 535, 651, 665, 679, 686, 1- 693	2380.5	1386	1386	693	12	131@(71)x1 160@(71)x1 167@(71)x1 347@(71)x1 463@(71)x1 492@(71)x1 528@(71)x1 535@(71)x1 651@(71)x1 665@(71)x1 679@(71)x1 686@(71)x1 1-130@(71)x130 131@(2455.5)x1 132-159@(71)x28 160@(2455.5)x1 161-166@(71)x6 167@(2455.5)x1 168-346@(71)x179 347@(2455.5)x1 348-462@(71)x115 463@(2455.5)x1 464-491@(71)x28 492@(2455.5)x1 493-527@(71)x35 528@(2455.5)x1 529-534@(71)x6 535@(2455.5)x1 536-650@(71)x115 651@(2455.5)x1



美特鋁質有限公司
MIDI ALUMINIUM FABRICATOR LTD

工程號碼:J-851, 工程名稱:青衣明翹匯

開料長度:5510, 總長料支數:261, 總開料支數:912

鋁材開料清單 X85700-白色玻璃 鋸片厚度(mm):4, 料頭尾總切除(mm):20, 浪費率(%):2.85

鋁料 長度	窗號	編號(用料狀況)	實用長度(長料開數)	需要 支數	開料 支數	長料 支數	餘料 支數	編號(剩餘長度)
5510	J851-AL15a-01, J851- AL16a-01	1-228	2248.5	456	456	228	0	1-228@(985)x228
5510	J851-AL17a-10	(餘料)1-116	919.0	116	116	0	116	1-116@(62)x116
5510	J851-AL17a-06	(餘料)117-228	774.0	112	112	0	112	117-228@(207)x112
5510	J851-AL17a-05	229-261	744.0	228	228	33	0	229-260@(254)x32 261@(2498)x1

工程號碼:J-851, 工程名稱:青衣明翹匯
開料長度:5510, 總長料支數:1582, 總開料支數:5544
鋸片厚度(mm):4, 料頭尾總切除(mm):20, 浪費率

鋁材開料清單 X85700-灰色玻

鋁料 長度	窗號	編號(用料狀況)	實用長度(長料開 數)	需要 支數	開料 支數	長料 支數	餘料 支數	編號(剩餘長度)
5510	J851-AL15-01, J851-AL16-01	1-1386	2248.5	2772	2772	1386	0	1-1386@(985)x1386
5510	J851-AL17-10	(餘料)1-116	919.0	116	116	0	116	1-116@(62)x116
5510	J851-AL17-09	(餘料)117-232	849.0	116	116	0	116	117-232@(132)x116
5510	J851-AL17-06	(餘料)233-344	774.0	112	112	0	112	233-344@(207)x112
5510	J851-AL17-05	(餘料)345-572	744.0	228	228	0	228	345-572@(237)x228
5510	J851-AL17-04	(餘料)573-800	739.0	228	228	0	228	573-800@(242)x228
5510	J851-AL17-01	(餘料)801-1386, 1435	706.5	1856	587	0	587	801-1386@(274.5)x586 1435@(516.5)x1
5510	J851-AL17-01	1387-1568	706.5		1269	182	0	1387-1434@(516.5)x48 1435@(1227)x1 1436-1567@(516.5)x132 1568@(3358.5)x1
5510	J851-AL17-03	(餘料)1568	619.0	116	5	0	1	1568@(243.5)x1
5510	J851-AL17-03	1569-1582	619.0		111	14	0	1569-1581@(506)x13 1582@(1129)x1

鋁材開料清單 X85699-趟門玉(鋸片厚度(mm):4, 料頭尾總切除(mm):20, 浪費率(%):4.95

鋁料 長度	窗號	編號(用料狀況)	實用長度(長料開數)	需要 支數	開料 支數	長料 支數	餘料 支數	編號(剩餘長度)
5960	J851-AL01, J851-AL02, J851-AL03, J851-AL03R, J851-AL04, J851-AL04R	1-928	2380.5	1856	1856	928	0	1-928@(1171)x928
5960	J851-AL05-01, J851-AL06- 01	(餘料)1-928, 995	838.5	1856	933	0	929	1-928@(328.5)x928 995@(42.5)x1
5960	J851-AL06-01	929-1061	838.5		923	133	0	929-994@(42.5)x66 995@(4255)x1 996-1060@(42.5)x65 1061@(2570)x1

工程號碼:J-851, 工程名稱:青衣明翹匯

開料長度:5360, 總長料支數:50, 總開料支數:4900

鋁材開料清單 25x25x3mm厚铝1 鋸片厚度(mm):4, 料頭尾總切除(mm):20, 浪費率(%):0.9

鋁料 長度	窗號	編號(用料狀況)	實用長度(長料開數)	需要 支數	開料 支數	長料 支數	餘料 支數	編號(剩餘長度)
5360	J851-AL35-03, J851-AL35-04, J851-AL35-05, J851-AL35-06, J851-AL35-09, J851-AL35-10, J851-AL35a-05, J851-AL35a-06, J851-AL35a-10, J851-AL35R-01, J851-AL35R-04, J851-AL35R-05, J851-AL35R-06, J851-AL35R-10, J851-AL35Ra-05, J851-AL35Ra-06, J851-AL35-01, J851-AL35-03, J851-AL35-04, J851-AL35-05, J851-AL35-06, J851-AL35-09, J851-AL35-10, J851-AL35a-05, J851-AL35a-06, J851-AL35a-10, J851-AL35R-01, J851-AL35R-04, J851-AL35R-05, J851-AL35R-06, J851-AL35R-10, J851-AL35Ra-05, J851-AL35Ra-10	(餘料)15-16, 18, 20-21, 23-27, 42-43, 45-47, 49, 1-50	50.0	4900	4900	50	16	15-16@(48)x2 18@(48)x1 20-21@(48)x2 23-27@(48)x5 42-43@(48)x2 45-47@(48)x3 49@(48)x1 1-14@(48)x14 15@(4260)x1 16@(1722)x1 17@(48)x1 18@(2910)x1 19@(48)x1 20@(4098)x1 21@(4854)x1 22@(48)x1 23-24@(4476)x2 25@(696)x1 26@(1452)x1 27@(1074)x1 28-41@(48)x14 42@(5286)x1 43@(1506)x1 44@(48)x1 45@(3018)x1 46@(3774)x1 47@(3396)x1 48@(48)x1 49@(4584)x1 50@(48)x1

工程號碼: J-851, 工程名稱: 青衣明翹匯
開料長度: 5360, 總長料支數: 322, 總開料支數: 807
鋸片厚度(mm): 4, 料頭尾總切除(mm): 20, 浪費率

鋁材開料清單 50x50x3mm鋁通

鋁料 長度	窗號	編號(用料狀況)	實用長度(長料開數)	需要 支數	開料 支數	長料 支數	餘料 支數	編號(剩餘長度)
5360	J851-AL40-04, J851-AL40-05, J851-AL40-06, J851-AL40-09, J851-AL40-10	1-15, 15-29, 29-86, 86-93, 93-100, 100-107, 107-114, 114-143, 143-157	2481.0		314	157	8	1-14@(370)x14 15@(2855)x1 15-28@(370)x14 29@(2855)x1 29-85@(370)x57 86@(2855)x1 86-92@(370)x7 93@(2855)x1 93-99@(370)x7 100@(2855)x1 100-106@(370)x7 107@(2855)x1 107-113@(370)x7 114@(2855)x1 114-142@(370)x29 143@(2855)x1 143-157@(370)x15
5360	J851-AL40-01	158-235, 235-312	1615.0		464	155	1	158-234@(483)x77 235@(3721)x1 235-311@(483)x77 312@(2102)x1
5360	J851-AL40-03	(餘料)312-315	1440.0		10	3	1	312@(658)x1 313-315@(1008)x3
5360	J851-AL40-03	316			3	1	0	316@(1008)x1
5360	J851-AL40-03	317-322	1440.0		16	6	0	317-321@(1008)x5 322@(3896)x1

此50x50x3mm厚鋁通一開二為17x50x17x3mm厚
鋁槽使用

工程號碼:J-851, 工程名稱:青衣明翹匯
開料長度:5060, 總長料支數:114, 總開料支數:228
鋸片厚度(mm):4, 料頭尾總切除(mm):20, 浪費率

鋁材開料清單 X85702-白色趟門

鋁料 長度	窗號	編號(用料狀況)	實用長度(長料開數)	需要 支數	開料 支數	長料 支數	餘料 支數	編號(剩餘長度)
5060	J851-AL32Ra, J851-AL33a, J851-AL33Ra, J851-AL32a, J851-AL32Ra, J851-AL33a, J851-AL33Ra	(餘料)29, 86, 93, 1-114	2481.0	228	228	114	3	29@(70)x1 86@(70)x1 93@(70)x1 1-28@(70)x28 29@(2555)x1 30-85@(70)x56 86@(2555)x1 87-92@(70)x6 93@(2555)x1 94-114@(70)x21

工程號碼: J-851, 工程名稱: 青衣明翹匯
開料長度: 5060, 總長料支數: 693, 總開料支數: 1386
鋸片厚度(mm): 4, 料頭尾總切除(mm): 20, 浪費率

鋁材開料清單 X85702-灰色趟門

鋁料 長度	窗號	編號(用料狀況)	實用長度(長料開 數)	需要 支數	開料 支數	長料 支數	餘料 支數	編號(剩餘長度)
5060	J851-AL32, J851-AL33, J851-AL30, J851-AL30R, J851-AL32, J851-AL32R, J851-AL33, J851-AL33R	(餘料)247, 276, 283, 463, 579, 608, 644, 651, 1-693	2481.0	1386	1386	693	8	247@(70)x1 276@(70)x1 283@(70)x1 463@(70)x1 579@(70)x1 608@(70)x1 644@(70)x1 651@(70)x1 1-246@(70)x246 247@(2555)x1 248-275@(70)x28 276@(2555)x1 277-282@(70)x6 283@(2555)x1 284-462@(70)x179 463@(2555)x1 464-578@(70)x115 579@(2555)x1 580-607@(70)x28 608@(2555)x1 609-643@(70)x35 644@(2555)x1 645-650@(70)x6 651@(2555)x1 652-693@(70)x42

工程號碼: J-851, 工程名稱: 青衣明翹匯
開料長度: 5360, 總長料支數: 43, 總開料支數: 114
鋸片厚度(mm): 4, 料頭尾總切除(mm): 20, 浪費率

鋁材開料清單 X85701-白色趟門

鋁料 長度	窗號	編號(用料狀況)	實用長度(長料開數)	需要 支數	開料 支數	長料 支數	餘料 支數	編號(剩餘長度)
5360	J851-AL35Ra-10	(餘料)8	2040.0	1	1	0	1	8@(1252)x1
5360	J851-AL35a-10, J851-AL35Ra-10	1-15	2040.0		28	15	0	1-7@(1252)x7 8@(3296)x1 9-14@(1252)x6 15@(3296)x1
5360	J851-AL35a-06, J851-AL35Ra-06	(餘料)15, 20	1750.0		3	0	2	15@(1542)x1 20@(78)x1
5360	J851-AL35a-06, J851-AL35Ra-06	16-24	1750.0		25	9	0	16-19@(78)x4 20@(3586)x1 21-24@(78)x4
5360	J851-AL35Ra-05	(餘料)34	1690.0		2	0	1	34@(258)x1
5360	J851-AL35a-05, J851-AL35Ra-05	25-43	1690.0		55	19	0	25-33@(258)x9 34@(3646)x1 35-43@(258)x9

工程號碼: J-851, 工程名稱: 青衣明翹匯
開料長度: 5360, 總長料支數: 236, 總開料支數: 693
鋸片厚度(mm): 4, 料頭尾總切除(mm): 20, 浪費率(%): 8.77

鋁材開料清單 X85701-灰色趟門

鋁料 長度	窗號	編號(用料狀況)	實用長度(長料開數)	需要 支數	開料 支數	長料 支數	餘料 支數	編號(剩餘長度)
5360	J851-AL35-10, J851-AL35R-10	1-15	2040.0	29	29	15	0	1-14@(1252)x14 15@(3296)x1
5360	J851-AL35-09	(餘料)15	1900.0	29	1	0	1	15@(1392)x1
5360	J851-AL35-09	16-29	1900.0		28	14	0	16-29@(1532)x14
5360	J851-AL35R-06	(餘料)34	1750.0	28	1	0	1	34@(78)x1
5360	J851-AL35-06, J851-AL35R-06	30-39	1750.0		27	10	0	30-33@(78)x4 34@(1832)x1 35-38@(78)x4 39@(3586)x1
5360	J851-AL35-05	(餘料)39	1690.0	57	2	0	1	39@(198)x1
5360	J851-AL35-05, J851-AL35R-05	40-58	1690.0		55	19	0	40-57@(258)x18 58@(3646)x1
5360	J851-AL35-04	(餘料)58	1680.0	57	2	0	1	58@(278)x1
5360	J851-AL35-04, J851-AL35R-04	59-77	1680.0		55	19	0	59-76@(288)x18 77@(3656)x1
5360	J851-AL35-01, J851-AL35R-01	(餘料)77, 154	1615.0	464	3	0	2	77@(418)x1 154@(483)x1
5360	J851-AL35-01, J851-AL35R-01	78-231	1615.0		461	154	0	78-153@(483)x76 154@(2102)x1 155-231@(483)x77
5360	J851-AL35-03	(餘料)16-29	1440.0	29	14	0	14	16-29@(88)x14
5360	J851-AL35-03	232-236	1440.0		15	5	0	232-236@(1008)x5

工程號碼:J-851, 工程名稱:青衣明翹匯

開料長度:5360, 總長料支數:43, 總開料支數:114

鋁材開料清單 X85698-白色趟門頂橫 鋁片厚度(mm):4, 料頭尾總切除(mm):20, 浪費率(%):10.71

鋁料 長度	窗號	編號(用料狀況)	實用長度(長料開數)	需要 支數	開料 支數	長料 支數	餘料 支數	編號(剩餘長度)
5360	J851-AL34a-10	(餘料)8	2040.0	29	1	0	1	8@(1252)x1
5360	J851-AL34a-10	1-15	2040.0		28	15	0	1-7@(1252)x7 8@(3296)x1 9-14@(1252)x6 15@(3296)x1
5360	J851-AL34a-06	(餘料)15, 20	1750.0	28	3	0	2	15@(1542)x1 20@(78)x1
5360	J851-AL34a-06	16-24	1750.0		25	9	0	16-19@(78)x4 20@(3586)x1 21-24@(78)x4
5360	J851-AL34a-05	(餘料)34	1690.0	57	2	0	1	34@(258)x1
5360	J851-AL34a-05	25-43	1690.0		55	19	0	25-33@(258)x9 34@(3646)x1 35-43@(258)x9

工程號碼:J-851, 工程名稱:青衣明翹匯

開料長度:5360, 總長料支數:236, 總開料支數:693

鋁材開料清單 X85698-灰色趟門 鋸片厚度(mm):4, 料頭尾總切除(mm):20, 浪費率(%):8.77

鋁料 長度	窗號	編號(用料狀況)	實用長度(長料開數)	需要 支數	開料 支數	長料 支數	餘料 支數	編號(剩餘長度)
5360	J851-AL34-10	1-15	2040.0	29	29	15	0	1-14@(1252)x14 15@(3296)x1
5360	J851-AL34-09	(餘料)15	1900.0	29	1	0	1	15@(1392)x1
5360	J851-AL34-09	16-29	1900.0		28	14	0	16-29@(1532)x14
5360	J851-AL34-06	(餘料)34	1750.0	28	1	0	1	34@(78)x1
5360	J851-AL34-06	30-39	1750.0		27	10	0	30-33@(78)x4 34@(1832)x1 35-38@(78)x4 39@(3586)x1
5360	J851-AL34-05	(餘料)39	1690.0	57	2	0	1	39@(198)x1
5360	J851-AL34-05	40-58	1690.0		55	19	0	40-57@(258)x18 58@(3646)x1
5360	J851-AL34-04	(餘料)58	1680.0	57	2	0	1	58@(278)x1
5360	J851-AL34-04	59-77	1680.0		55	19	0	59-76@(288)x18 77@(3656)x1
5360	J851-AL34-01	(餘料)77, 154	1615.0	464	3	0	2	77@(418)x1 154@(483)x1
5360	J851-AL34-01	78-231	1615.0		461	154	0	78-153@(483)x76 154@(2102)x1 155-231@(483)x77
5360	J851-AL34-03	(餘料)16-29	1440.0	29	14	0	14	16-29@(88)x14
5360	J851-AL34-03	232-236	1440.0		15	5	0	232-236@(1008)x5

鋁材開料清單 X85695-趟門夾

鋁料 長度	窗號	編號(用料狀況)	實用長度(長料開數)	需要 支數	開料 支數	長料 支數	餘料 支數	編號(剩餘長度)
5060	J851-AL39, J851-AL39R	1-232	2481.0	464	464	232	0	1-232@(70)x232

工程號碼:J-851, 工程名稱:青衣明翹匯

開料長度:4960, 總長料支數:114, 總開料支數:228

鋁材開料清單 X846270-白色門企夾邊 鋸片厚度(mm):4, 料頭尾總切除(mm):20, 浪費率(%):1.72


鋁料 長度	窗號	編號(用料狀況)	實用長度(長料開數)	需要 支數	開料 支數	長料 支數	餘料 支數	編號(剩餘長度)
4960	J851-AL36a, J851-AL36Ra	(餘料)29, 36	2427.0	114	2	0	2	29@(78)x1 36@(78)x1
4960	J851-AL36a, J851-AL36Ra	1-57	2427.0		112	57	0	1-28@(78)x28 29@(2509)x1 30-35@(78)x6 36@(2509)x1 37-57@(78)x21
4960	J851-AL37a, J851-AL37Ra	(餘料)86, 93	2419.5	114	2	0	2	86@(93)x1 93@(93)x1
4960	J851-AL37a, J851-AL37Ra	58-114	2419.5		112	57	0	58-85@(93)x28 86@(2516.5)x1 87-92@(93)x6 93@(2516.5)x1 94-114@(93)x21

工程號碼: J-851, 工程名稱: 青衣明翹匯
 開料長度: 4960, 總長料支數: 693, 總開料支數: 1386
 鋸片厚度(mm): 4, 料頭尾總切除(mm): 20, 浪費率

鋁材開料清單 X846270-灰色門

鋁料 長度	窗號	編號(用料狀況)	實用長度(長料開數)	需要 支數	開料 支數	長料 支數	餘料 支數	編號(剩餘長度)
4960	J851-AL36, J851-AL36R	(餘料)131, 160, 167, 196, 312, 326, 340	2427.0	693	7	0	7	131@(78)x1 160@(78)x1 167@(78)x1 196@(78)x1 312@(78)x1 326@(78)x1 340@(78)x1
4960	J851-AL36, J851-AL36R	1-347	2427.0		686	347	0	1-130@(78)x130 131@(2509)x1 132-159@(78)x28 160@(2509)x1 161-166@(78)x6 167@(2509)x1 168-195@(78)x28 196@(2509)x1 197-311@(78)x115 312@(2509)x1 313-325@(78)x13 326@(2509)x1 327-339@(78)x13 340@(2509)x1 341-346@(78)x6 347@(2509)x1
4960	J851-AL37	(餘料)347, 463, 492, 528, 535	2419.5	693	5	0	5	347@(85.5)x1 463@(93)x1 492@(93)x1 528@(93)x1 535@(93)x1
4960	J851-AL37, J851-AL37R	348-693	2419.5		688	346	0	348-462@(93)x115 463@(2516.5)x1 464-491@(93)x28 492@(2516.5)x1 493-527@(93)x35 528@(2516.5)x1 529-534@(93)x6 535@(2516.5)x1 536-693@(93)x158

序号	产品编号	料号	产品名称	L (mm)	数量	备注
1	J851-AL30R	X85702	趟門邊框	2481	1	
2	J851-AL32R	X85702	趟門邊框	2481	1	
3	J851-AL34-01	X85698	趟門框頂橫	1615	1	
4	J851-AL35R-01	X85701	趟門框底橫	1615	1	
5	J851-AL36R	X846270	門企夾邊	2427	1	
7	J851-AL39R	X85695	趟門夾框通	2481	1	
8	J851-AL40-01	17x50x17x3mm厚鋁槽		1615	1	

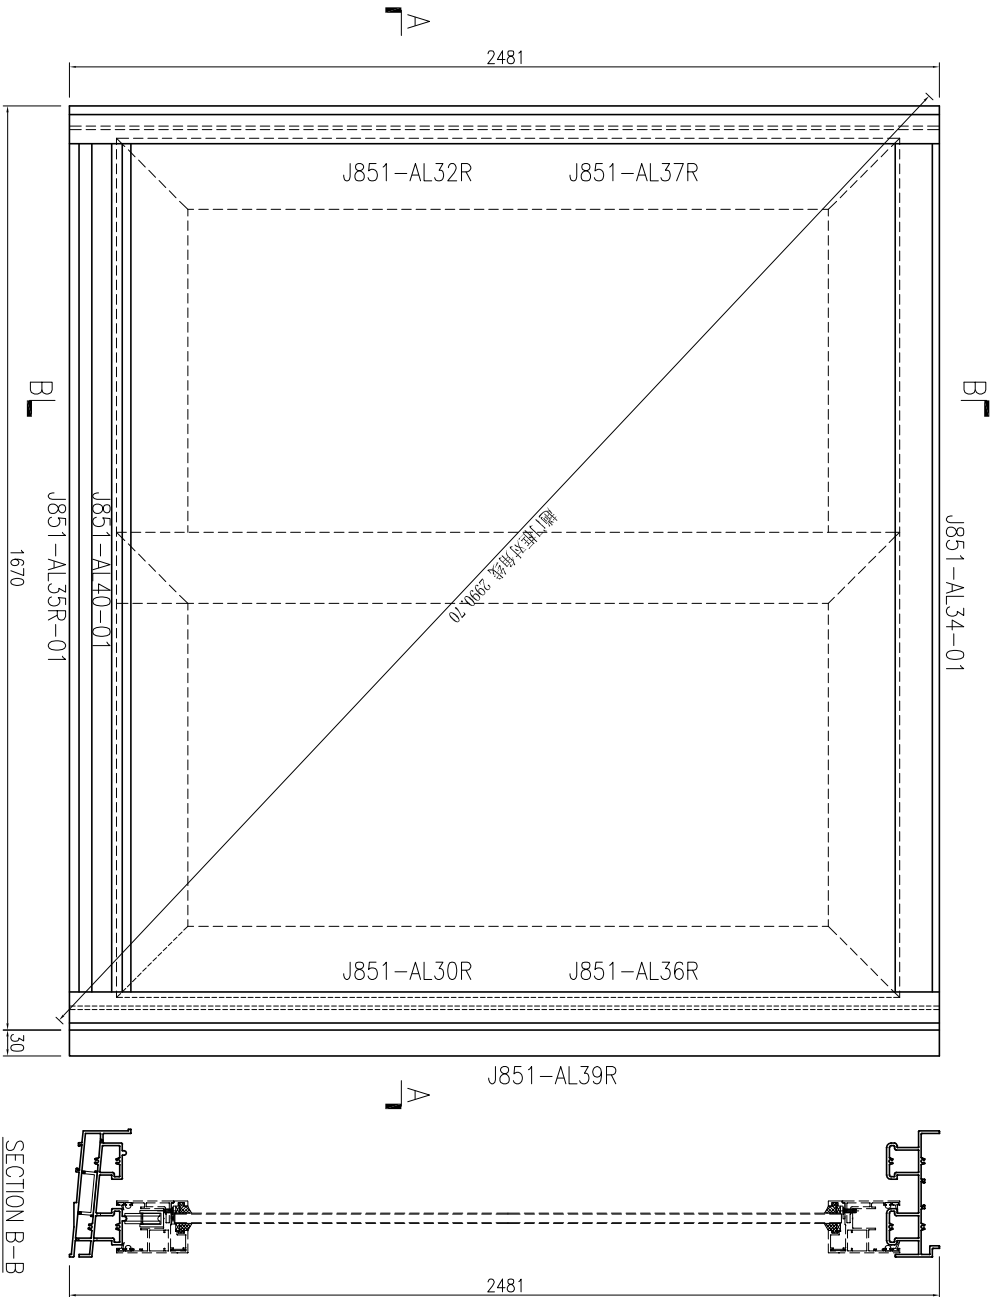

此加工圖用于窗号 T1/W1R & T1/W31R & T2/W1R & T2/W31R 趟門框組框圖。
备注: T1/W1R 有 108 副, T1/W31R 有 8 副, T2/W1R 有 108 副, T2/W31R 有 8 副。

SECTION A-A

SECTION B-B



美特鋁質 有限公司
MUDI Aluminium Fabricator Ltd.

工程號: J851
地點: 青衣明匯

窗號: 顏色: UCT534193SC-3 棧

數量: 232
位置:

繪圖: 曾建平
校核: 王禮秋




日期: 2020-04-02
日期: 2020-04-02

批准: 日期:
採用: 地盤 工廠

名稱: 趟門框組裝圖
版本: A

圖號: J851-ZK20R
版本:



序号	产品编号	料号	产品名称	L (mm)	数量	备注
1	J851-AL30	X85702	趟門邊框	2481	1	
2	J851-AL33	X85702	趟門邊框	2481	1	
3	J851-AL34-02	X85698	趟門框頂橫	1605	1	
4	J851-AL35-02	X85701	趟門框底橫	1605	1	
5	J851-AL36	X846270	門企夾邊	2427	1	
6	J851-AL37	X846270	門企夾邊	2419.5	1	
7	J851-AL39	X85695	趟門夾框通	2481	1	
8	J851-AL40-02	17x50x17x3mm厚鋁槽		1605	1	

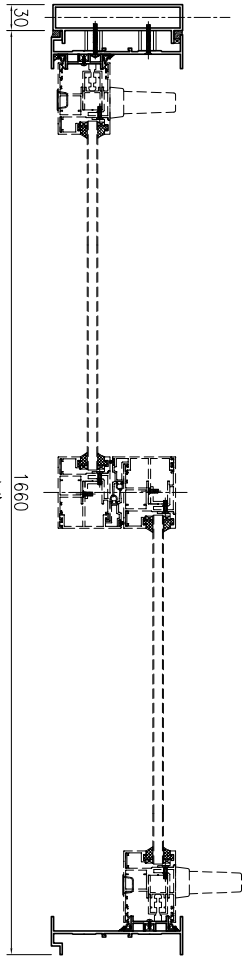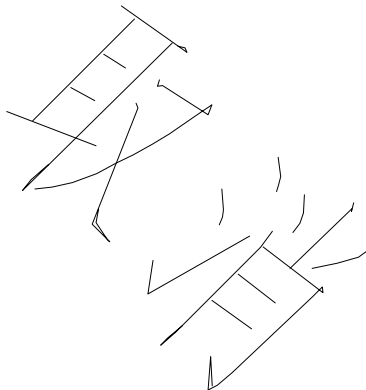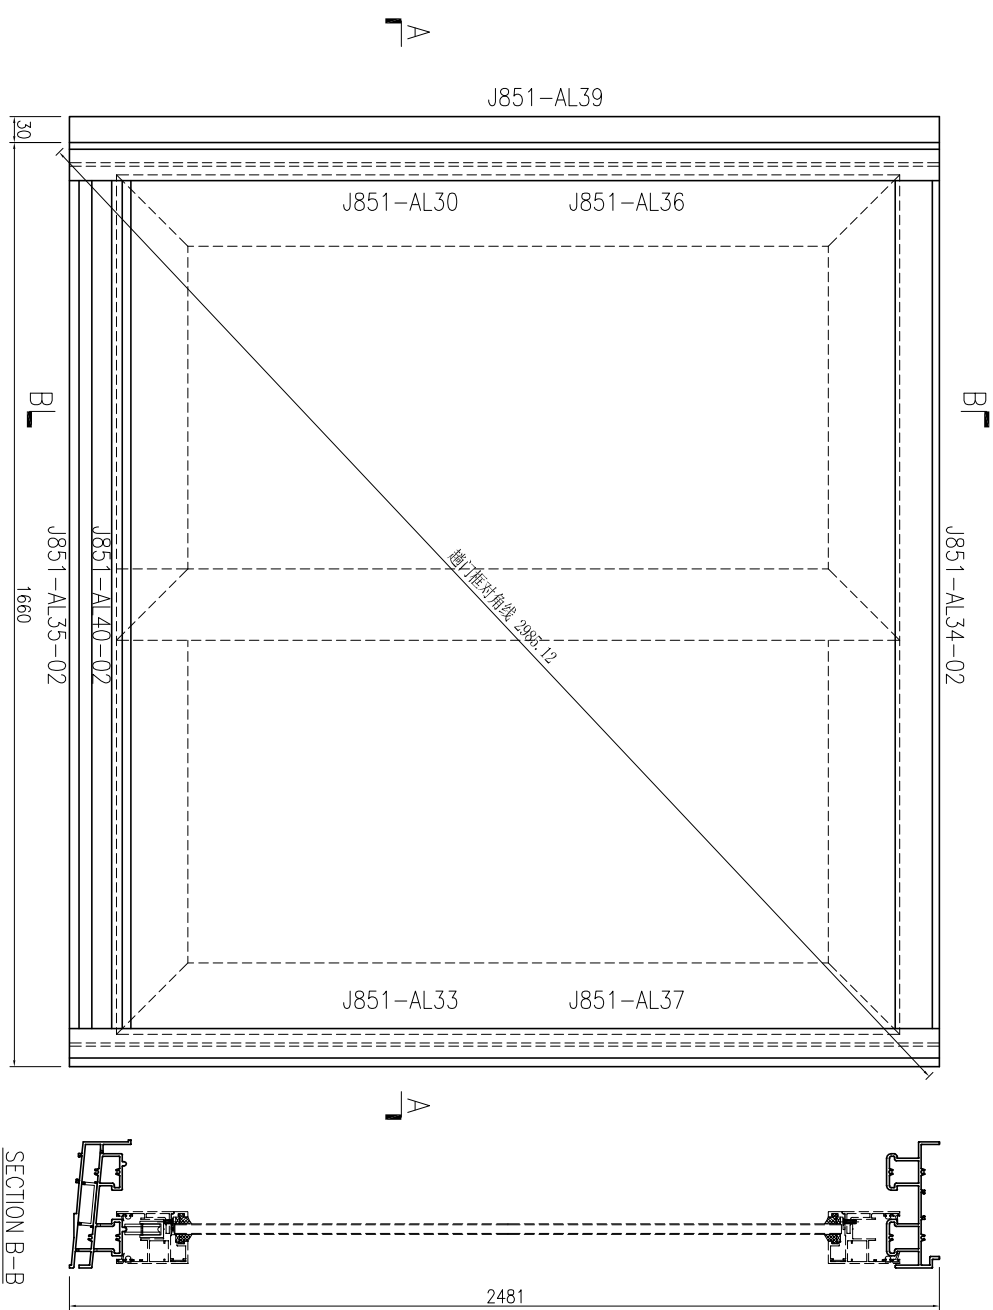

此加工图用于窗号 T1/W21 & T1/W51 趟门框组框图。

 MIDI Aluminium Fabricator Ltd.		工程號: J851	窗號:	數量: 29	繪圖: 曾建平	日期: 2020-04-02	批准:	日期:	名稱: 趟門框組裝圖	圖號: J851-ZK21
美特鋁質 有限公司		地盤: 青衣明匯	顏色: UCT534193SC-3 純	位置:	校核: 王禮秋	日期: 2020-04-02	採用: 地盤		版本:	版本:

序号	产品编号	料号	产品名称	L (mm)	数量	备注
1	J851-AL32	X85702	趟門邊框	2481	1	
2	J851-AL33	X85702	趟門邊框	2481	1	
3	J851-AL34-03	X85698	趟門框頂橫	1440	1	
4	J851-AL35-03	X85701	趟門框底橫	1440	1	
5	J851-AL36	X846270	門企夾邊	2427	1	
6	J851-AL37	X846270	門企夾邊	2419.5	1	
~~7~~	~~J851-AL39~~	~~X85695~~	~~趟門夾框通~~	~~2481~~	~~1~~	取消
8	J851-AL40-03	17x50x17x3mm厚鋁槽		1440	1	

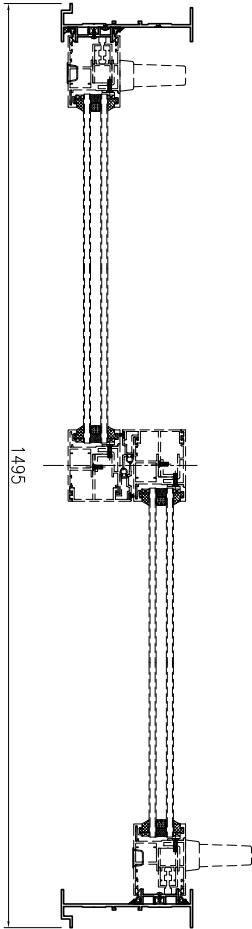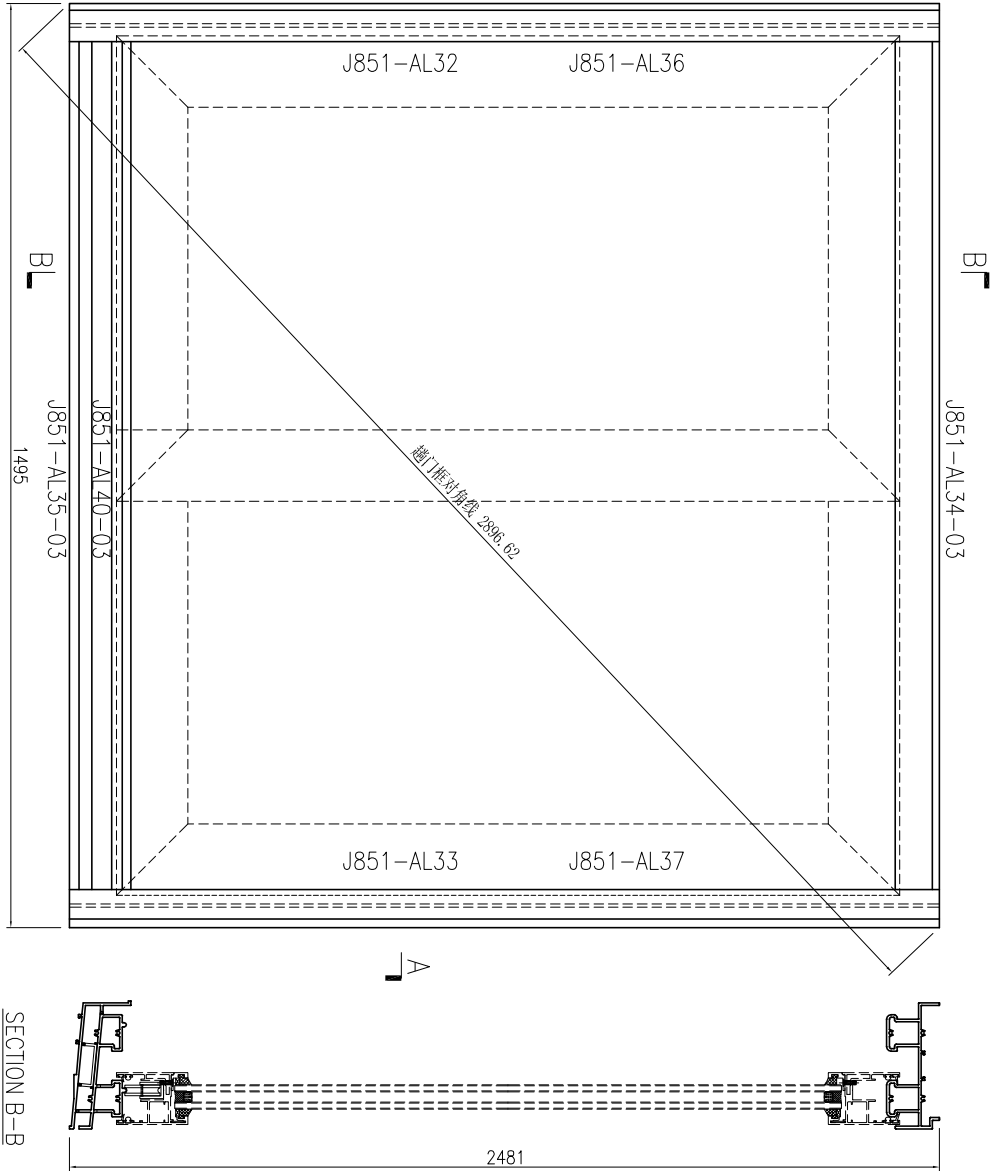



此加工图用于窗号 T2-W19A1 & T2-W49A3 趟門框組框图。
备注：T2-W19A1有27副，T2-W49A3有2副。



美特鋁質 有限公司
MIDI Aluminium Fabricator Ltd.

工程號: J851	窗號:	數量: 29	繪圖: 曾建平	日期: 2020-04-02	批准:	日期:	名稱: 趟門框組裝圖	圖號: J851-ZK22
地盤: 青衣明匯	顏色: UCT534193SC-3 棧	位置:	校核: 王禮秋	日期: 2020-04-02	採用: 地盤	☒ 工廠	版本: A	版本:

序号	产品编号	料号	产品名称	L (mm)	数量	备注
1	J851-AL32	X85702	趟門邊框	2481	1	
2	J851-AL33	X85702	趟門邊框	2481	1	
3	J851-AL34-04	X85698	趟門框頂橫	1680	1	
4	J851-AL35-04	X85701	趟門框底橫	1680	1	
5	J851-AL36	X846270	門企夾邊	2427	1	
6	J851-AL37	X846270	門企夾邊	2419.5	1	
~~7~~	~~J851-AL39~~	~~X85695~~	~~趟門夾框通~~	~~2481~~	~~1~~	取消
8	J851-AL40-04	17x50x17x3mm厚鋁槽		1680	1	

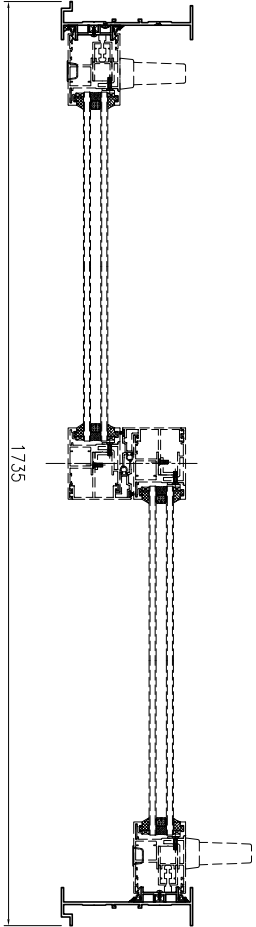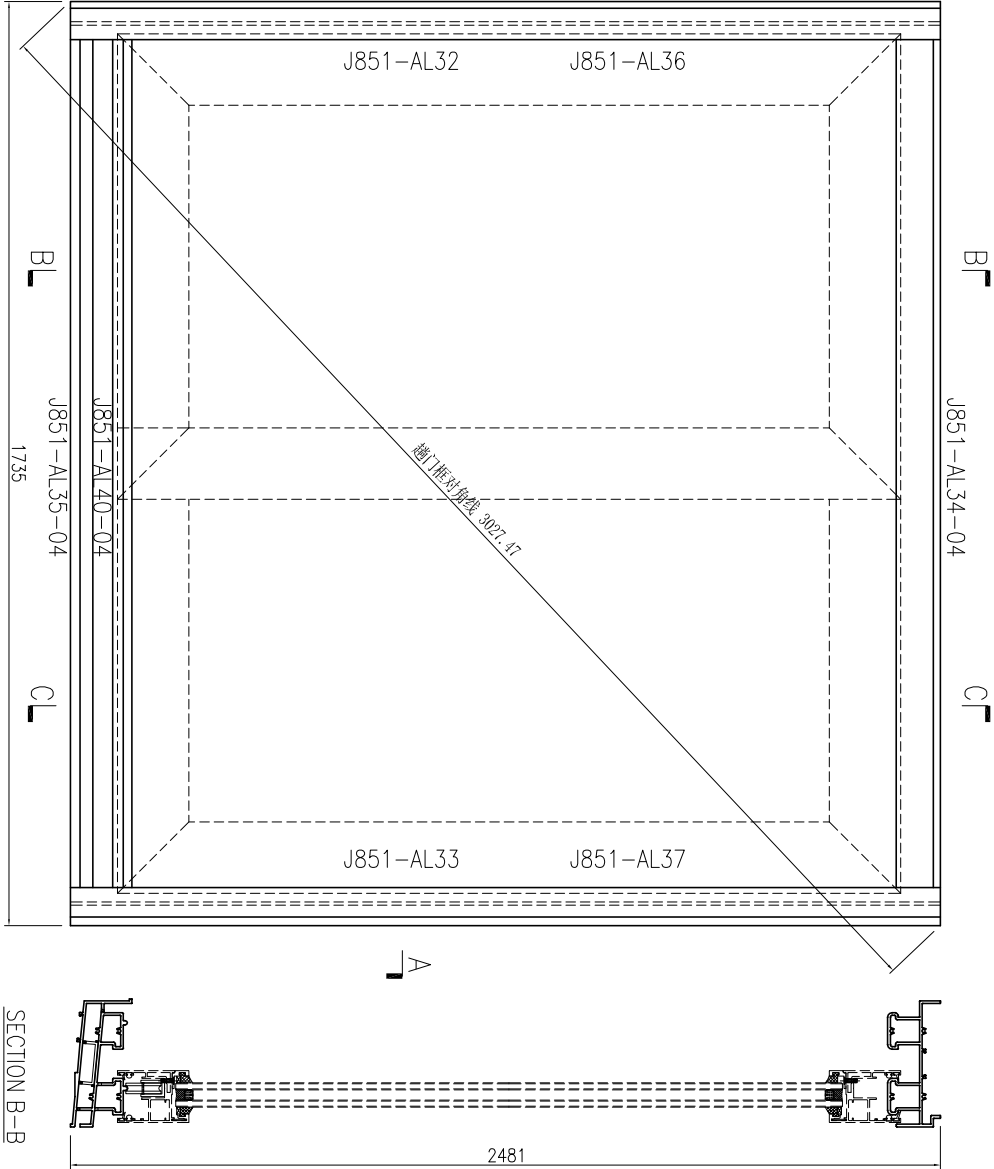

SECTION A-A

SECTION B-B



此加工图用于窗号 T1-W19A1 & T1-W49A1 趟門框組框图。
备注：T1-W19A1有27副，T1-W49A1有2副。



美特铝質 有限公司
MIDI Aluminium Fabricator Ltd.

工程號: J851	窗號:	數量: 29	繪圖: 曾建平	日期: 2020-04-02	批准:	日期:	名稱: 趟門框組裝圖	圖號: J851-ZK23
地盤: 青衣明匯	顏色: UCT534193SC-3 桃	位置:	校核: 王禮秋	日期: 2020-04-02	採用: 地盤	☒ 工廠	版本: A	版本:

序号	产品编号	料号	产品名称	L (mm)	数量	备注
1	J851-AL32R	X85702	趟門邊框	2481	1	
2	J851-AL33R	X85702	趟門邊框	2481	1	
3	J851-AL34-04	X85698	趟門框頂橫	1680	1	
4	J851-AL35R-04	X85701	趟門框底橫	1680	1	
5	J851-AL36R	X846270	門企夾邊	2427	1	
6	J851-AL37R	X846270	門企夾邊	2419.5	1	
~~7~~	~~J851-AL39R~~	~~X85695~~	~~趟門夾框通~~	~~2481~~	~~1~~	取消
8	J851-AL40-04	17x50x17x3mm厚鋁槽		1680	1	

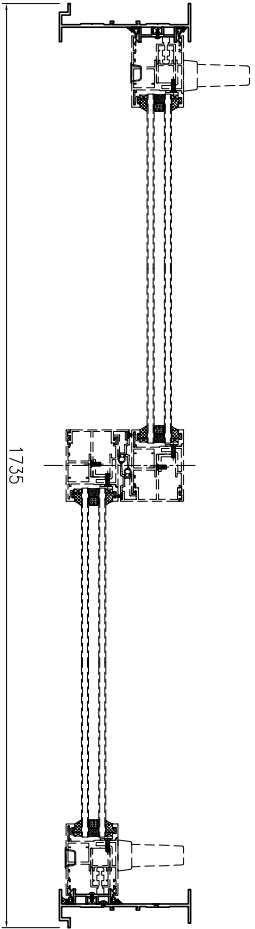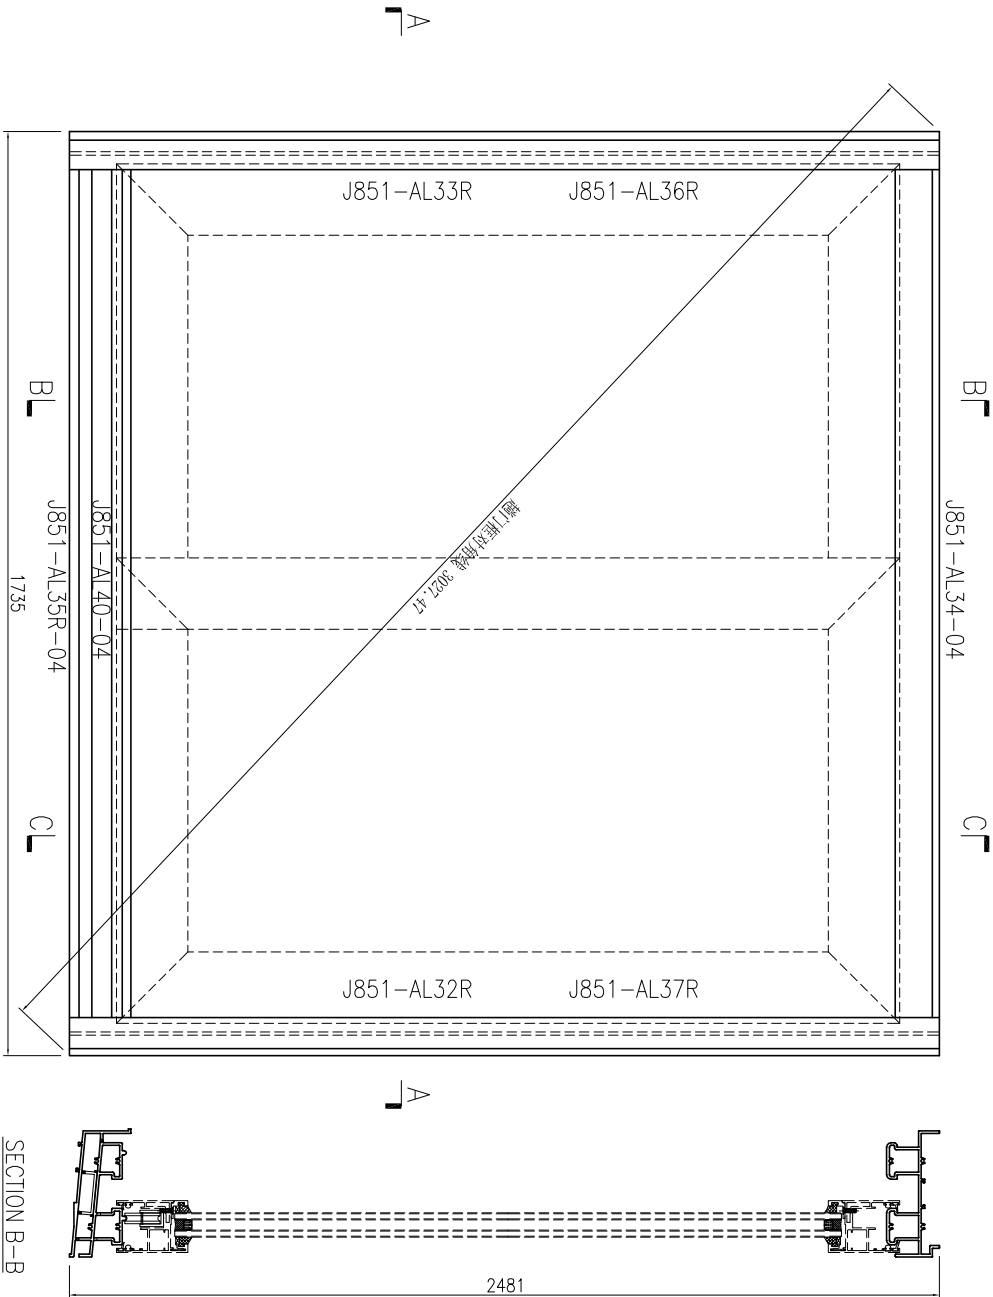

SECTION A-A

SECTION B-B

此加工图用于窗号T1-W19B2R & T1-W49B2R & T1-W49A1R 趟門框組裝圖。
备注：T1-W19B2R有26副,T1-W49B2R有1副,T1-W49A1R有1副。



美特鋁質 有限公司
MIDI Aluminium Fabricator Ltd.

工程號: J851
地點: 青衣明匯

窗號:

顏色: UCT534193SC-3 棧

數量: 28
位置:

繪圖: 曾建平
校核: 王禮秋

日期: 2020-04-02
日期: 2020-04-02



批准:

採用: 地盤
工廠

名稱: 趟門框組裝圖
版本: A

圖號: J851-ZK23R
版本:

序号	产品编号	料号	产品名称	L (mm)	数量	备注
1	J851-AL32	X85702	趟門邊框	2481	1	
2	J851-AL33	X85702	趟門邊框	2481	1	
3	J851-AL34-05	X85698	趟門框頂橫	1690	1	
4	J851-AL35-05	X85701	趟門框底橫	1690	1	
5	J851-AL36	X846270	門企夾邊	2427	1	
6	J851-AL37	X846270	門企夾邊	2419.5	1	
~~7~~	~~J851-AL39~~	~~X85695~~	~~趟門夾框通~~	~~2481~~	~~1~~	取消
8	J851-AL40-05	17x50x17x3mm厚鋁槽		1690	1	

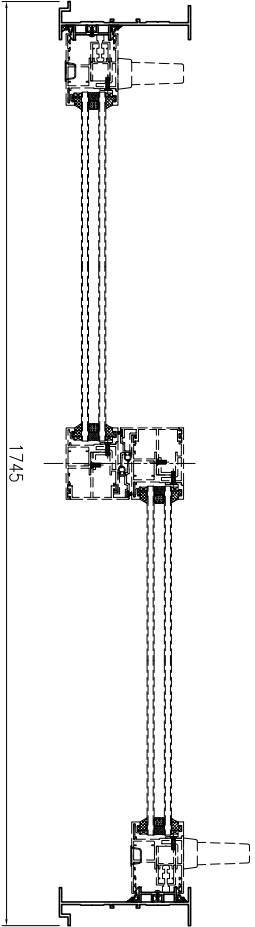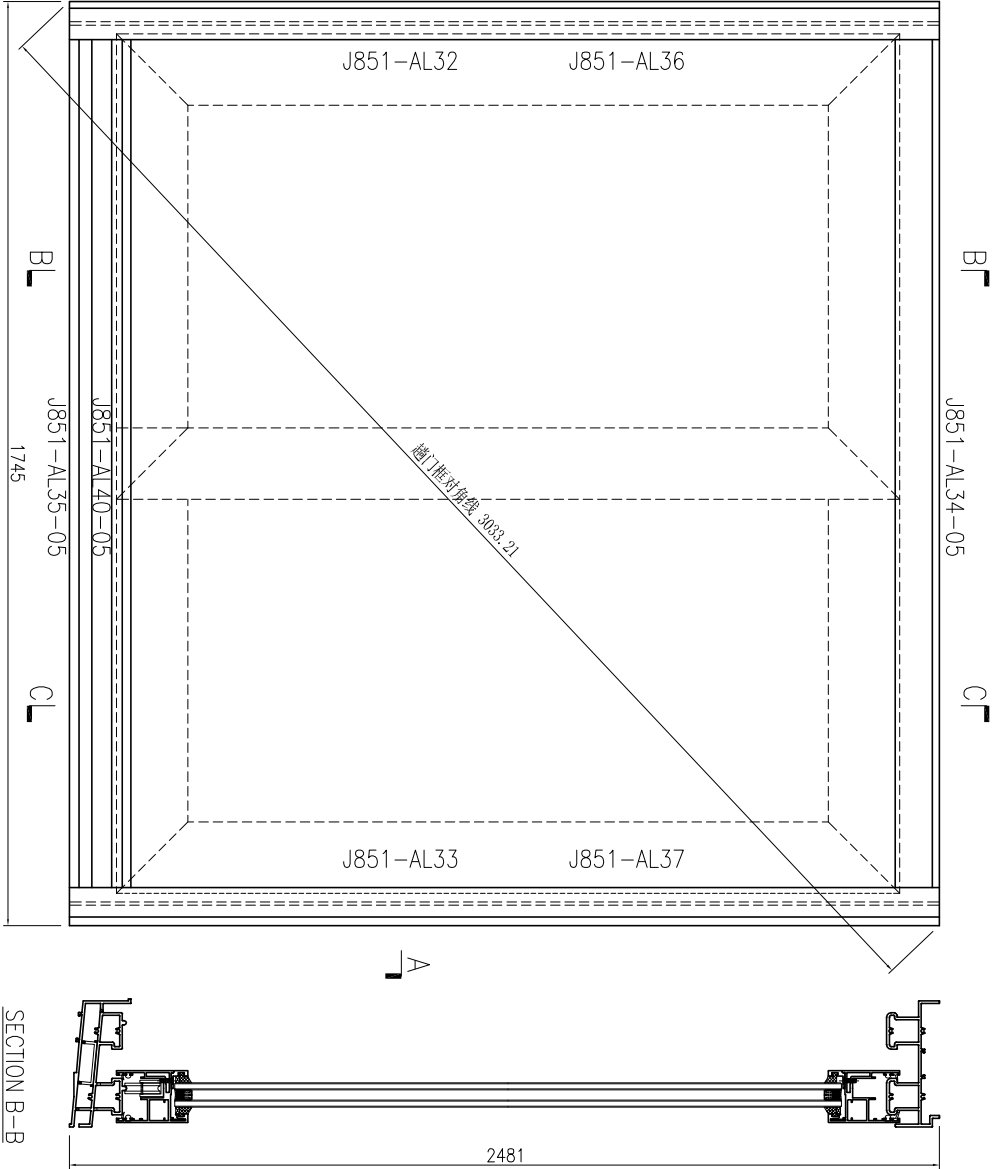

SECTION A-A

SECTION B-B

此加工圖用于窗号 T1-W19B1 & T2-W19C & T2-W49C
& T2-W49B趟門框組框圖。
备注: T1-W19B1有14副, T2-W19C有13副, T2-W49C有1副,
T2-W49B有1副。



美特鋁質 有限公司
MIDI Aluminium Fabricator Ltd.

工程號: J851
地點: 青衣明膠匯

窗號:

顏色: UCT534193SC-3 棧

位置:

數量: 29

繪圖: 曾建平
校核: 王豐秋

日期: 2020-04-02
日期: 2020-04-02

批准:

日期:

採用: 地盤



工廠

版本: A

名稱: 趟門框組裝圖

圖號: J851-ZK24
版本:

序号	产品编号	料号	产品名称	L (mm)	数量	备注
1	J851-AL32R	X85702	趟門邊框	2481	1	
2	J851-AL33R	X85702	趟門邊框	2481	1	
3	J851-AL34-05	X85698	趟門框頂橫	1690	1	
4	J851-AL35R-05	X85701	趟門框底橫	1690	1	
5	J851-AL36R	X846270	門企夾邊	2427	1	
6	J851-AL37R	X846270	門企夾邊	2419.5	1	
~~7~~	~~J851-AL39R~~	~~X85695~~	~~趟門夾框通~~	~~2481~~	~~1~~	~~取消~~
8	J851-AL40-05	17x50x17x3mm厚鋁槽		1690	1	

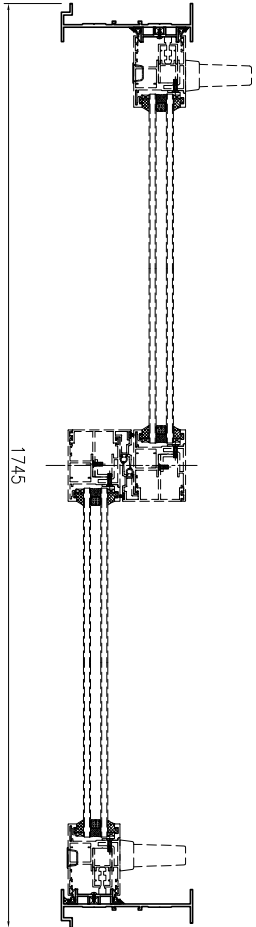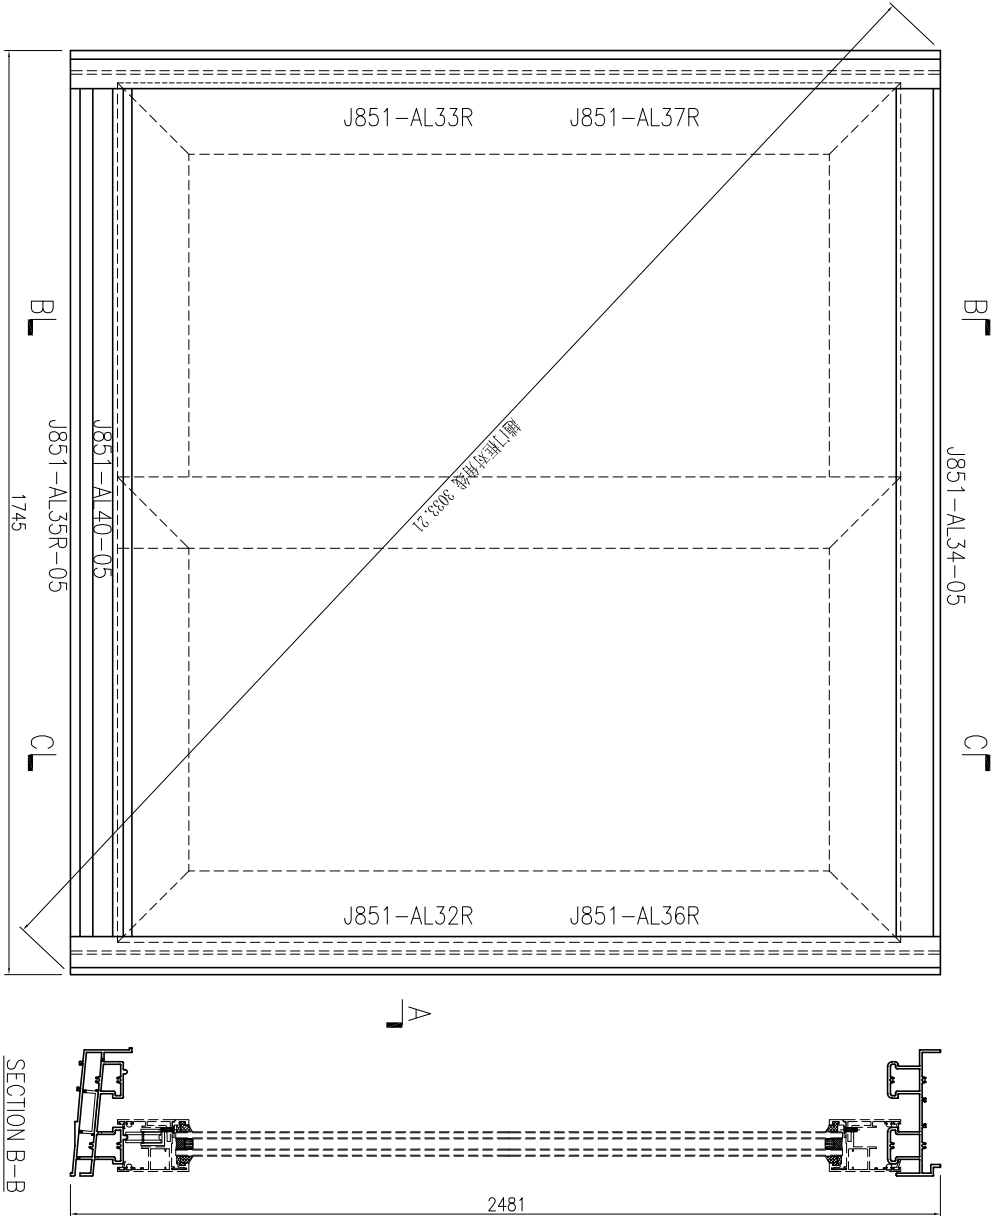

此加工圖用于窗号 T1-W19CR & T2-W19BR & T2-W49BR趟門框組框圖。
备注：T1-W19CR有14副，T2-W19BR有13副，T2-W49BR有1副。



美特鋁質 有限公司
MIDI Aluminium Fabricator Ltd.

工程號: J851
地盤: 青衣明匯

窗號:
顏色: UCT534193SC-3 棧

數量: 28
位置:
繪圖: 曾建平
校核: 王禮秋



日期: 2020-04-02
日期: 2020-04-02

批准:
採用: 地盤

名稱: 趟門框組框圖
版本: A

圖號: J851-ZK24R
版本:

序号	产品编号	料号	产品名称	L (mm)	数量	备注
1	J851-AL32	X85702	趟門邊框	2481	1	
2	J851-AL33	X85702	趟門邊框	2481	1	
3	J851-AL34-06	X85698	趟門框頂橫	1750	1	
4	J851-AL35-06	X85701	趟門框底橫	1750	1	
5	J851-AL36	X846270	門企夾邊	2427	1	
6	J851-AL37	X846270	門企夾邊	2419.5	1	
~~7~~	~~J851-AL39~~	~~X85695~~	~~趟門夾框通~~	~~2481~~	~~1~~	取消
8	J851-AL40-06	17x50x17x3mm厚鋁槽		1750	1	

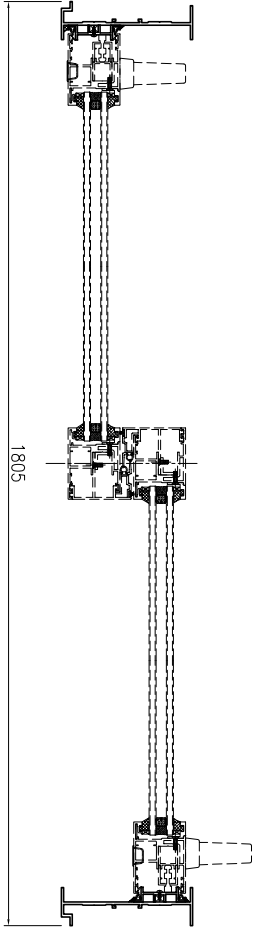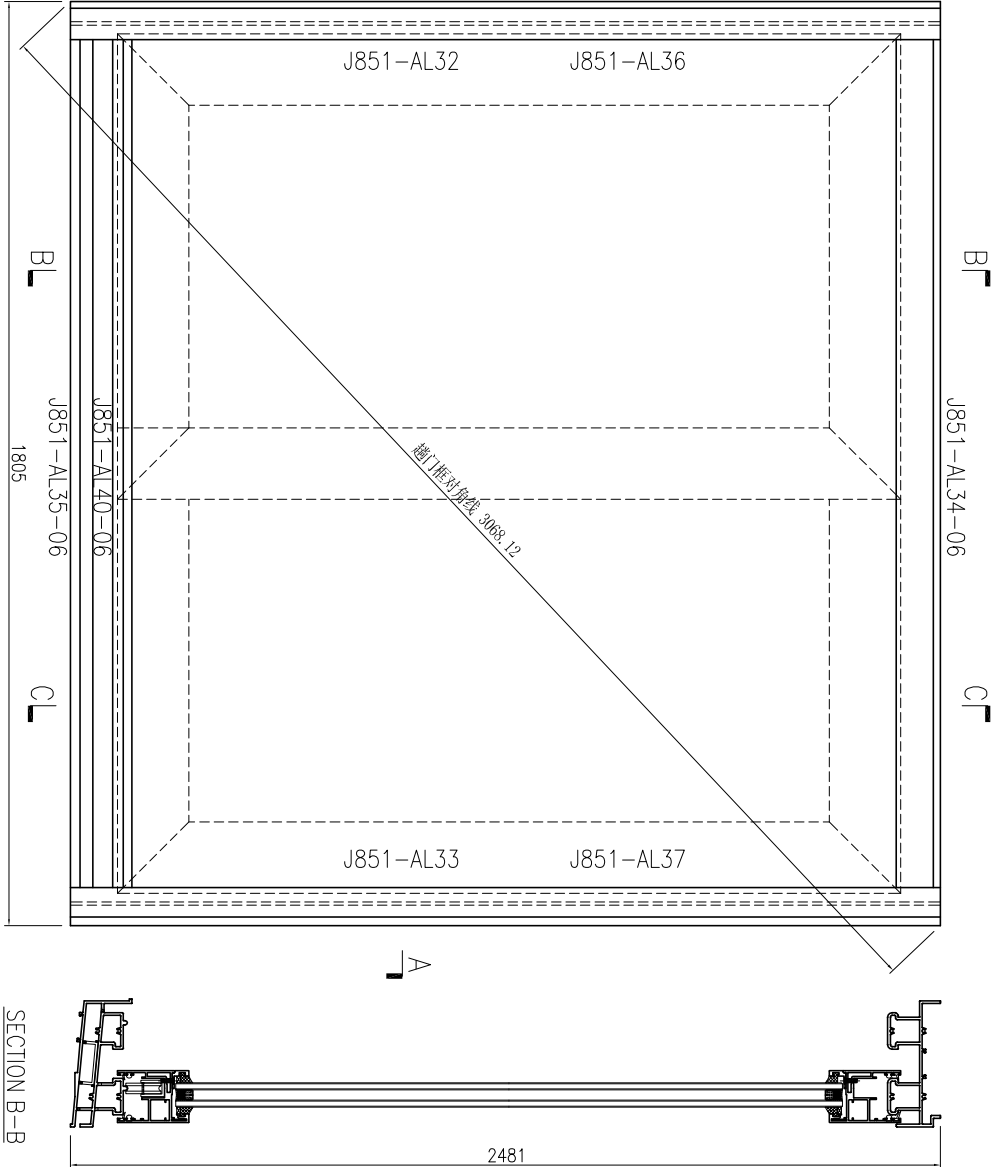

此加工图用于窗号 T1-W19D & T1-W49D 趟门框组框图。
备注：T1-W19D 有 1 副，T1-W49D 有 1 副。



美特铝质 有限公司
MIDI Aluminium Fabricator Ltd.

工程號: J851
窗號:
地盤: 青衣明匯
顏色: UCT534193SC-3 棧

數量: 14
位置:

繪圖: 曾建平
校核: 王禮秋



日期: 2020-04-02
日期: 2020-04-02

批准:
採用: 地盤
☒ 工廠 ☒

名稱: 趟門框組裝圖
版本: A

圖號: J851-ZK25
版本:

序号	产品编号	料号	产品名称	L (mm)	数量	备注
1	J851-AL32R	X85702	趟門邊框	2481	1	
2	J851-AL33R	X85702	趟門邊框	2481	1	
3	J851-AL34-06	X85698	趟門框頂橫	1750	1	
4	J851-AL35R-06	X85701	趟門框底橫	1750	1	
5	J851-AL36R	X846270	門企夾邊	2427	1	
6	J851-AL37R	X846270	門企夾邊	2419.5	1	
~~7~~	~~J851-AL39R~~	~~X85695~~	~~趟門夾框通~~	~~2481~~	~~1~~	取消
8	J851-AL40-06	17x50x17x3mm厚鋁槽		1750	1	

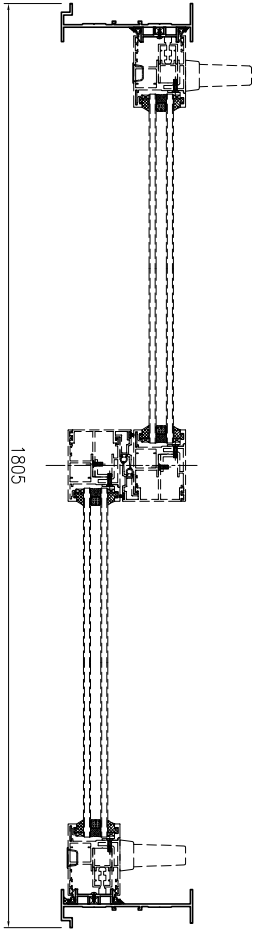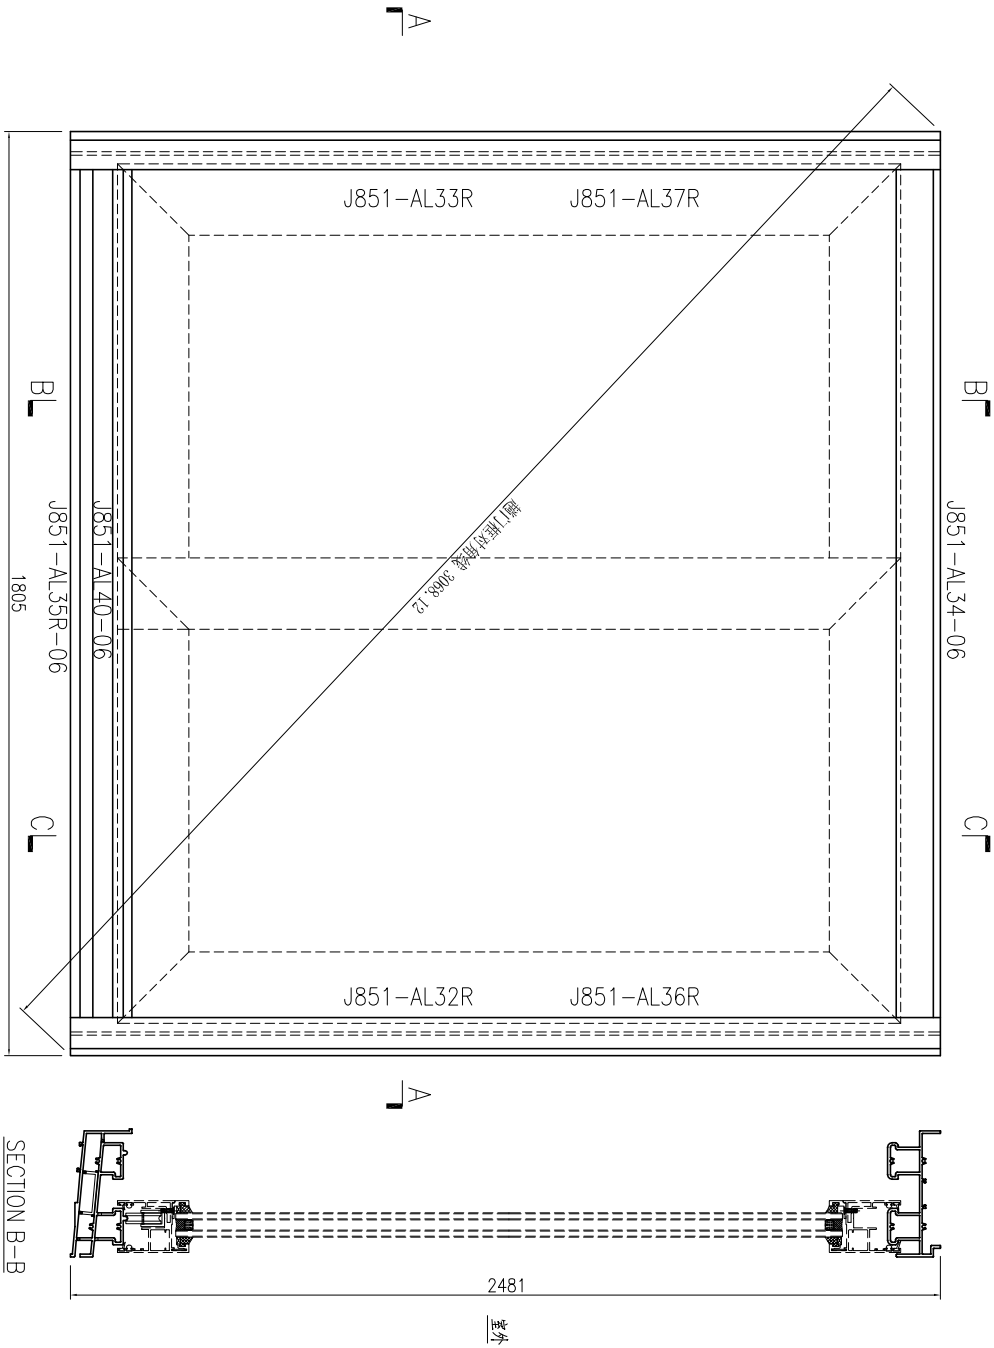

此加工图用于窗号 T2-W19DR趟门框组框图。

SECTION A-A



SECTION B-B



美特铝质 有限公司
MIDI Aluminium Fabricator Ltd.

工程號: J851	窗號:	數量: 14	繪圖: 曾建平	日期: 2020-04-02	批准:	名稱: 趟門框組裝圖	圖號: J851-ZK25R
地盤: 青衣明匯	顏色: UCT534193SC-3 棧	位置:	校核: 王禮秋	日期: 2020-04-02	採用: 地盤	版本: A	版本:

序号	产品编号	料号	产品名称	L (mm)	数量	备注
1	J851-AL32	X85702	趟門邊框	2481	1	
2	J851-AL33	X85702	趟門邊框	2481	1	
3	J851-AL34-09	X85698	趟門框頂橫	1900	1	
4	J851-AL35-09	X85701	趟門框底橫	1900	1	
5	J851-AL36	X846270	門企夾邊	2427	1	
6	J851-AL37	X846270	門企夾邊	2419.5	1	
~~7~~	~~J851-AL39~~	~~X85695~~	~~趟門夾框通~~	~~2481~~	~~1~~	取消
8	J851-AL40-09	17x50x17x3mm厚鋁槽		1900	1	

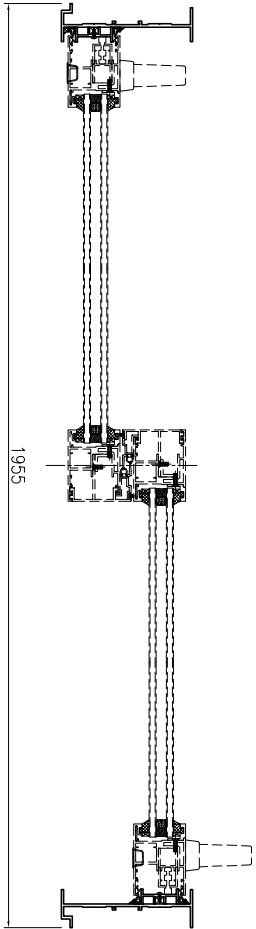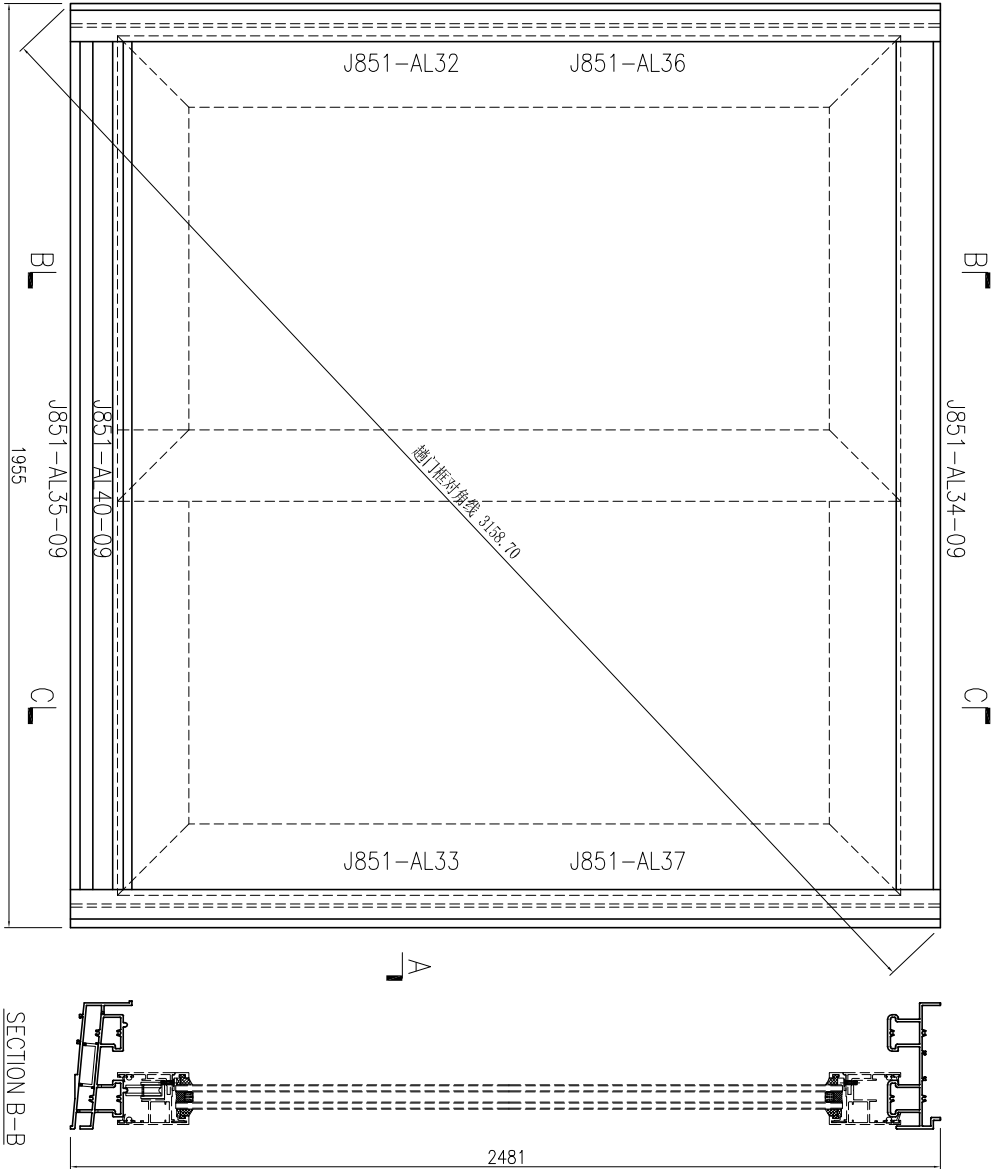

SECTION A-A

SECTION B-B

此如工图用于窗号 T2-W19A2 & T2-W49A2 趟門框組框图。
备注：T2-W19A2有27副，T2-W49A2有2副。



美特铝质 有限公司
MIDI Aluminium Fabricator Ltd.

工程號: J851
地盤: 青衣明匯
窗號:
顏色: UCT534193SC-3 棧

數量: 29
位置:

繪圖: 曾建平
校核: 王禮秋



日期: 2020-04-02
日期: 2020-04-02

批准:
採用: 地盤 ☒ 工廠 ☒

名稱: 趟門框組裝圖
版本: A

圖號: J851-ZK28
版本:



序号	产品编号	料号	产品名称	L (mm)	数量	备注
1	J851-AL32	X85702	趟門邊框	2481	1	
2	J851-AL33	X85702	趟門邊框	2481	1	
3	J851-AL34-10	X85698	趟門框頂橫	2040	1	
4	J851-AL35-10	X85701	趟門框底橫	2040	1	
5	J851-AL36	X846270	門企夾邊	2427	1	
6	J851-AL37	X846270	門企夾邊	2419.5	1	
~~7~~	~~J851-AL39~~	~~X85695~~	~~趟門夾框通~~	~~2481~~	~~1~~	取消
8	J851-AL40-10	17×50×17×3mm厚鋁槽		2040	1	

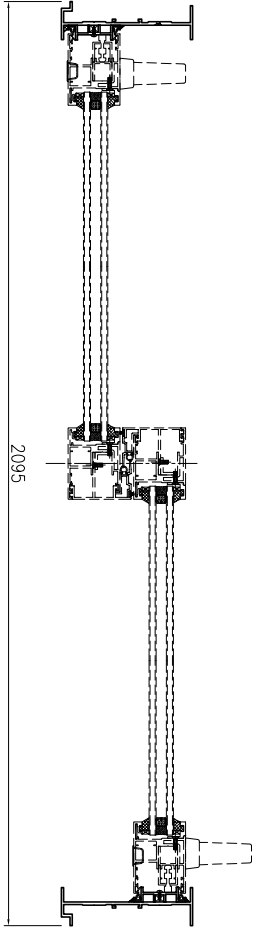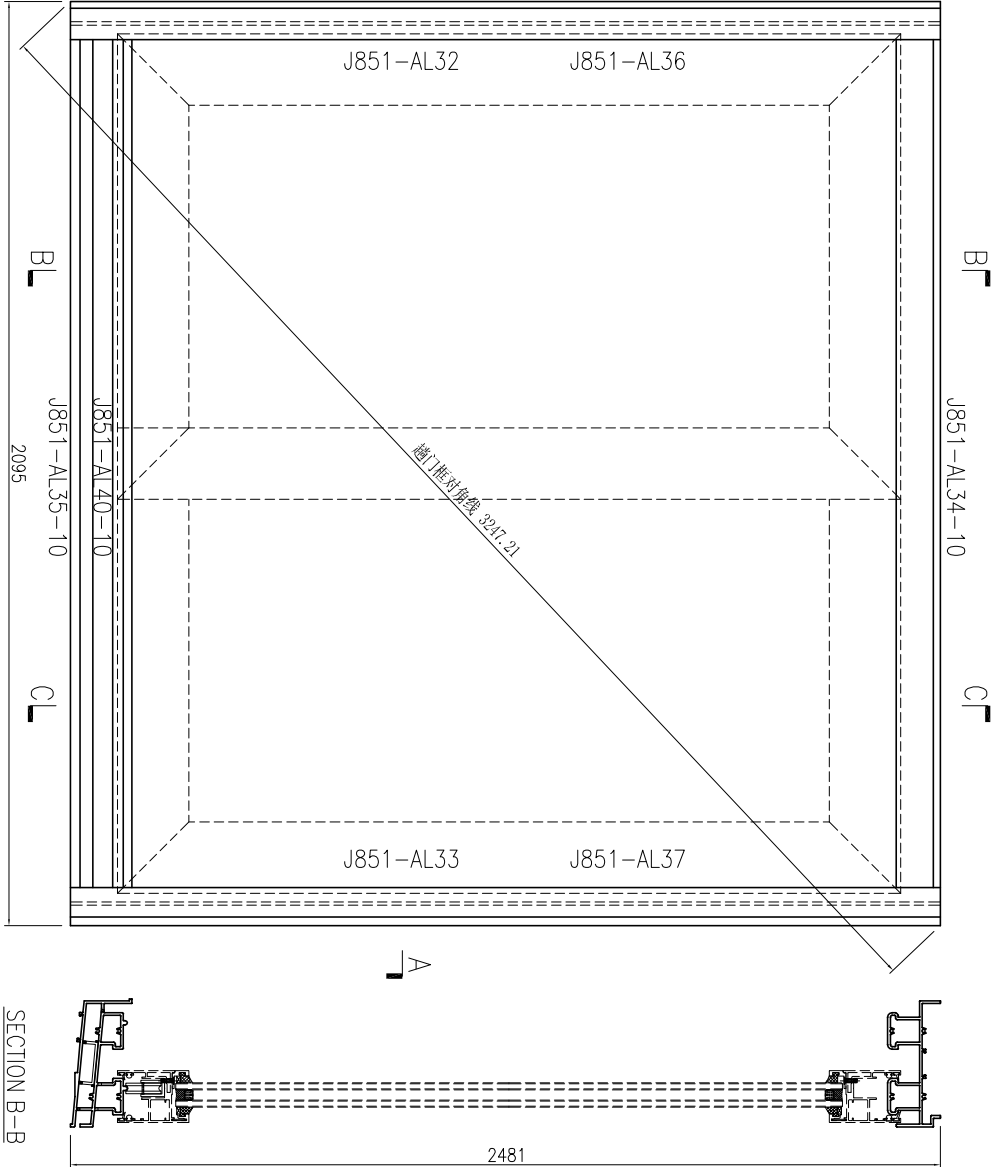

此加工图用于窗号 T2-W19A3 趟门框组框图。

 MIDI Aluminium Fabricator Ltd.		工程號: J851	窗號:	數量: 14	繪圖: 曾建平	日期: 2020-04-02	批准:	日期:	名稱: 趟門框組裝圖	圖號: J851-ZK29
地盤: 青衣明匯		顏色: UCT534193SC-3 桃	位置:	校核: 王禮秋	日期: 2020-04-02	採用: 地盤	☒ 工廠	版本: A	版本:	

序号	产品编号	料号	产品名称	L (mm)	数量	备注
1	J851-AL32R	X85702	趟門邊框	2481	1	
2	J851-AL33	X85702	趟門邊框	2481	1	
3	J851-AL34-10	X85698	趟門頂橫	2040	1	
4	J851-AL35R-10	X85701	趟門框底橫	2040	1	
5	J851-AL36	X846270	門企夾邊	2427	1	
6	J851-AL37	X846270	門企夾邊	2419.5	1	
~~7~~	~~J851-AL39~~	~~X85695~~	~~趟門夾框通~~	~~2481~~	~~1~~	取消
8	J851-AL40-10	17x50x17x3mm厚鋁槽		2040	1	

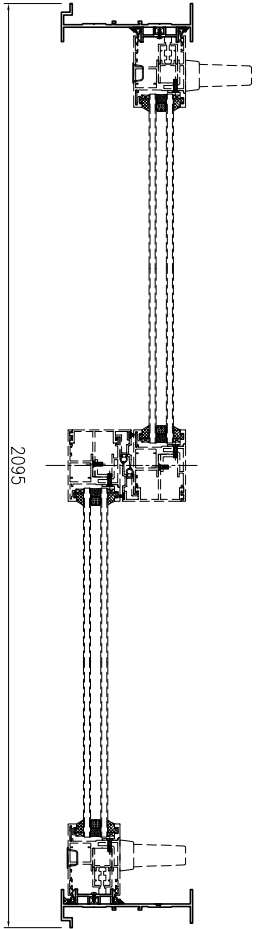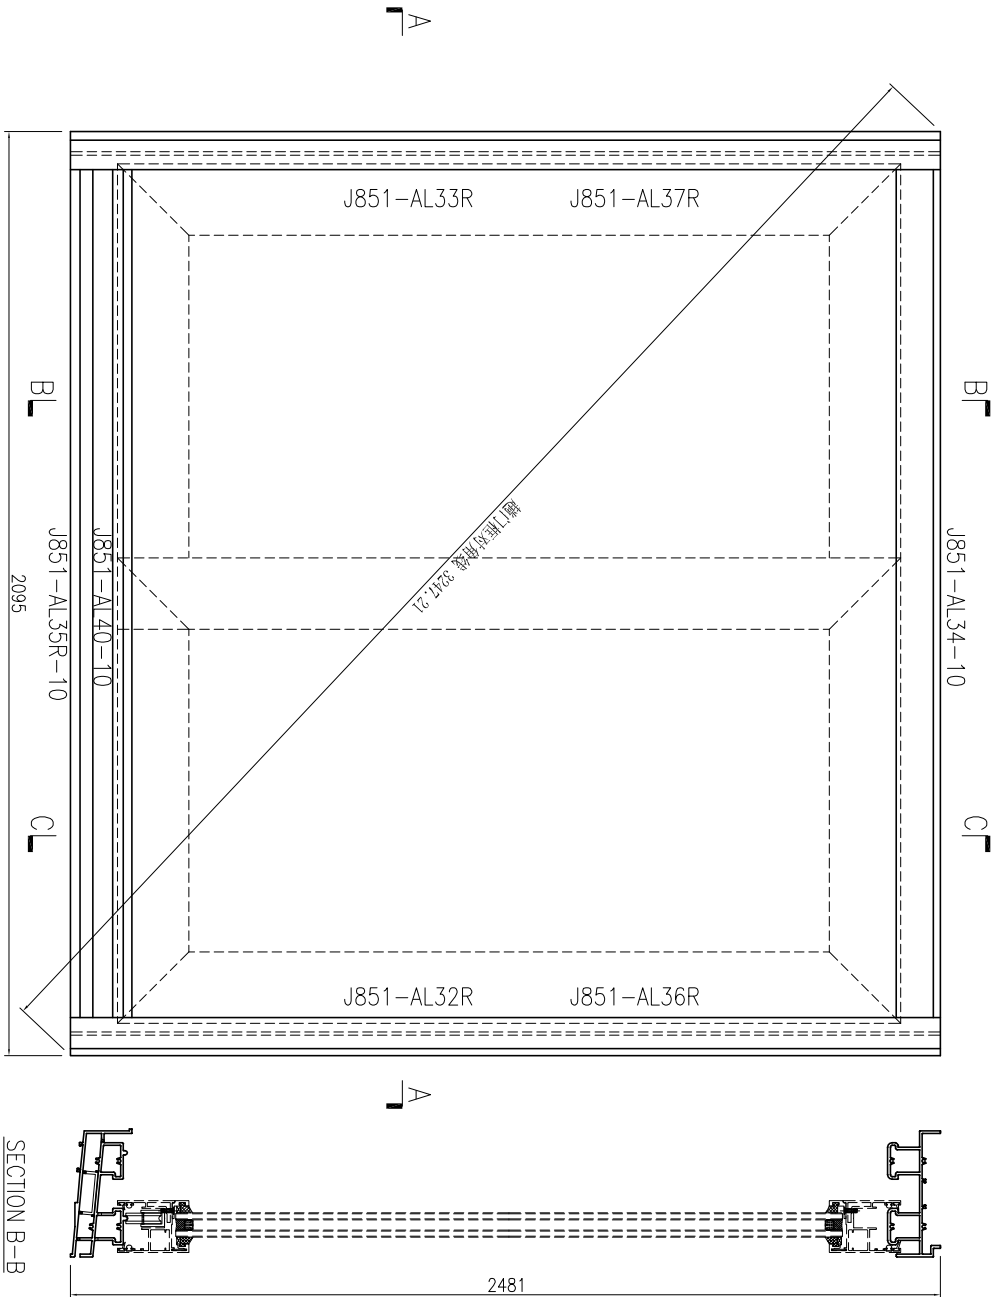

SECTION A-A

SECTION B-B

此加工图用于窗号 T1-W19A2R & T1-W49A2R趟门框组装图。
备注：T1-W19A2R有13副，T1-W49A2R有2副。



美特铝质 有限公司
MIDI Aluminium Fabricator Ltd.

工程號: J851
窗號: 顏色: UCT534193SC-3 棧

數量: 15
位置:

繪圖: 曾建平
校核: 王豐秋



日期: 2020-04-02
日期: 2020-04-02

批准: 日期:
採用: 地盤 ☒ 工廠 ☒

名稱: 趟門框裝圖
版本: A

圖號: J851-ZK29R
版本:

序号	产品编号	料号	产品名称	L (mm)	数量	备注
1	J851-AL32a	X85702	趟門邊框	2481	1	
2	J851-AL33a	X85702	趟門邊框	2481	1	
3	J851-AL34a-05	X85698	趟門框頂橫	1690	1	
4	J851-AL35a-05	X85701	趟門框底橫	1690	1	
5	J851-AL36a	X846270	門企夾邊	2427	1	
6	J851-AL37a	X846270	門企夾邊	2419.5	1	
7	J851-AL40-05	17x50x17x3mm厚鋁槽		2481	1	
8						

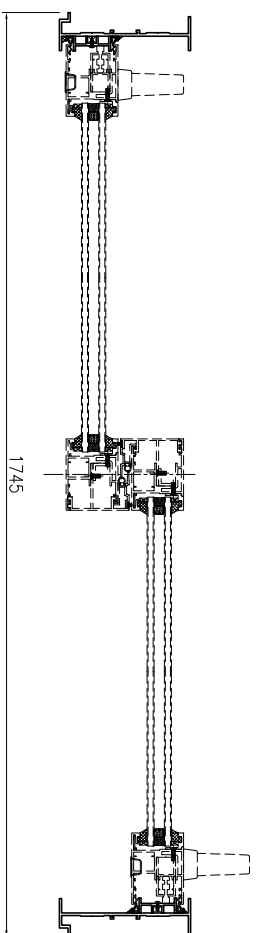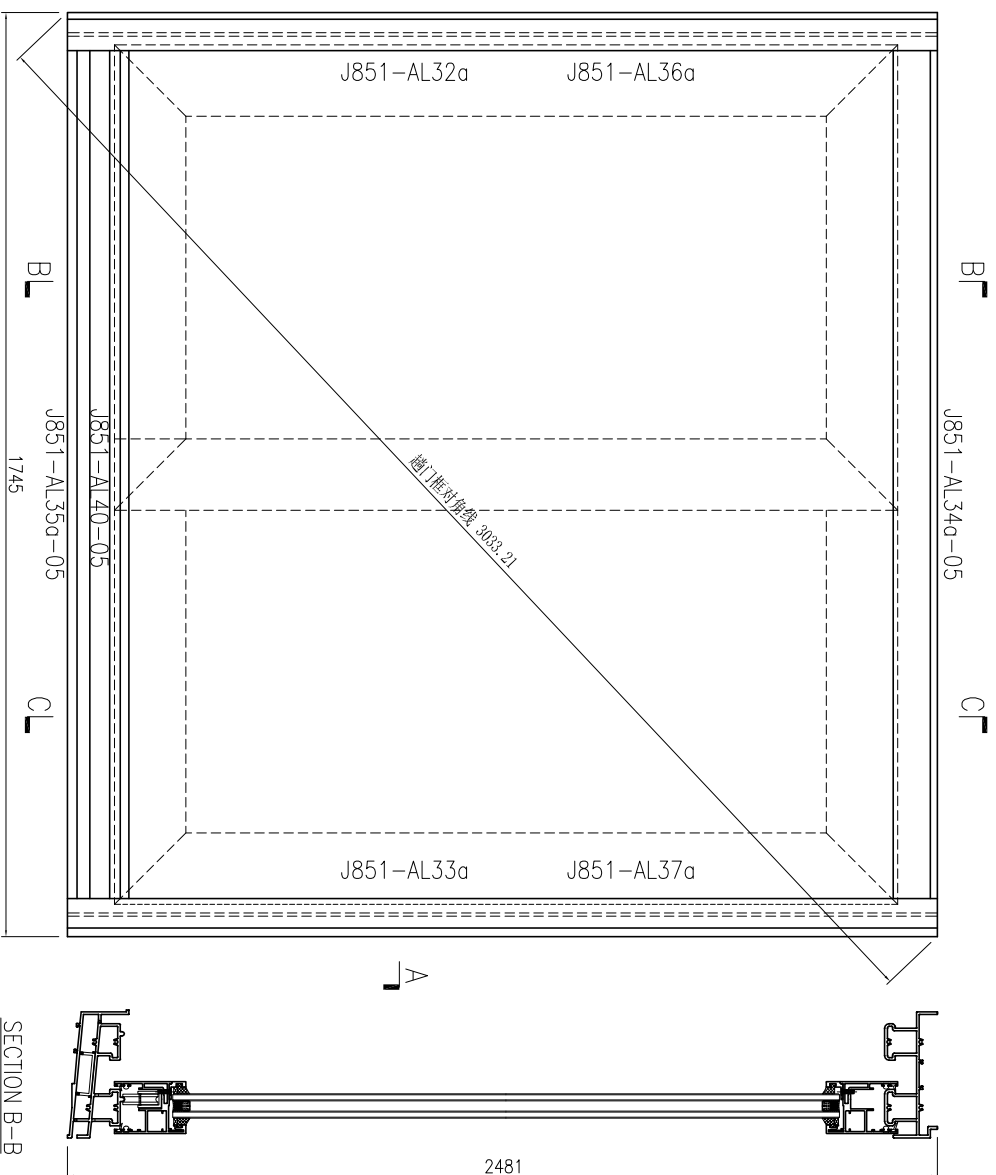

此加工圖用于窗号 T1-W19B1a & T1-W49B1 & T2-W19Cα 趟門框組裝圖。
备注：T1-W19B1α有13副，T1-W49B1有1副，T2-W19Cα有14副。

SECTION A-A



SECTION B-B



美特鋁質 有限公司
MIDI Aluminium Fabricator Ltd.

工程號: J851	窗號:	數量: 28	繪圖: 曾建平	日期: 2020-04-02	批准:	日期:	名稱: 趟門框組裝圖	圖號: J851-ZK30
地盤: 青衣明匯	顏色: 10C4330SC(2H)-3 皓	位置:	校核: 王禮秋	日期: 2020-04-02	採用: 地盤		版本:	版本:

序号	产品编号	料号	产品名称	L (mm)	数量	备注
1	J851-AL32Ra	X85702	趟門邊框	2481	1	
2	J851-AL33Ra	X85702	趟門邊框	2481	1	
3	J851-AL34a-05	X85698	趟門框頂橫	1690	1	
4	J851-AL35Ra-05	X85701	趟門框底橫	1690	1	
5	J851-AL36Ra	X846270	門企夾邊	2427	1	
6	J851-AL37Ra	X846270	門企夾邊	2419.5	1	
7	J851-AL40-05	17x50x17x3mm厚鋁槽		2481	1	
8						

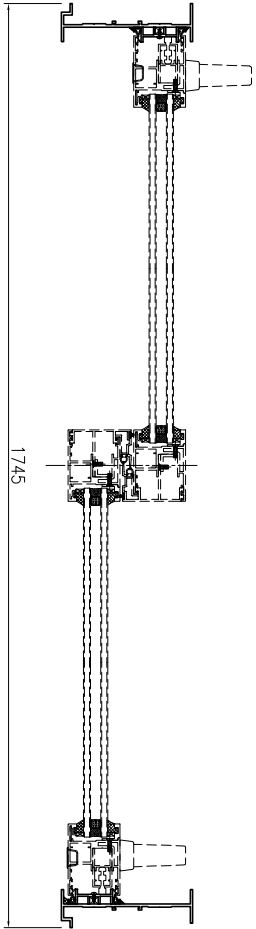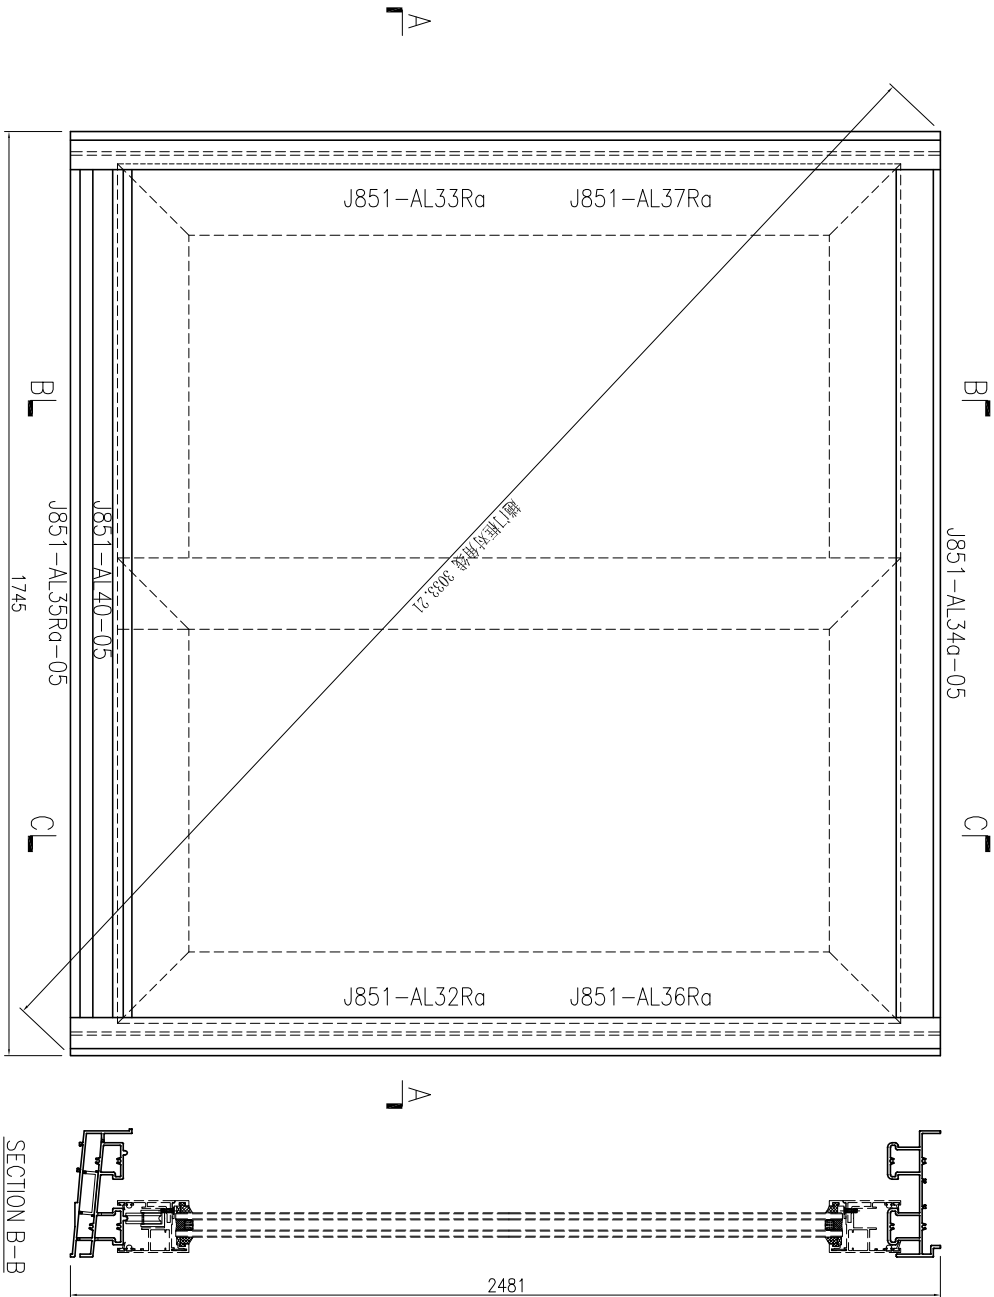

SECTION A-A

SECTION B-B

此加工图用于窗号 T1-W19CRa & T1-W49CRa & T1-W49B1R
& T2-W19BRa 趟門框組框圖。



备注: T1-W19CRa有13副, T1-W49CRa有1副, T1-W49B1R有1副,
T2-W19BRa有14副。



美特鋁質 有限公司
MIDI Aluminium Fabricator Ltd.

工程號: J851	窗號:	數量: 29	繪圖: 曾建平	日期: 2020-04-02	批准:	名稱: 趟門框組裝圖	圖號: J851-ZK30R
地盤: 青衣明匯	顏色: J10C43350SC(H)-3 皓	位置:	校核: 王禮秋	日期: 2020-04-02	採用: 地盤	版本: 1	版本: 1



序号	产品编号	料号	产品名称	L (mm)	数量	备注
1	J851-AL32a	X85702	趟門邊框	2481	1	
2	J851-AL33a	X85702	趟門邊框	2481	1	
3	J851-AL34a-06	X85698	趟門框頂橫	1750	1	
4	J851-AL35a-06	X85701	趟門框底橫	1750	1	
5	J851-AL36a	X846270	門企夾邊	2427	1	
6	J851-AL37a	X846270	門企夾邊	2419.5	1	
7	J851-AL40-06	17x50x17x3mm厚鋁槽		2481	1	
8						

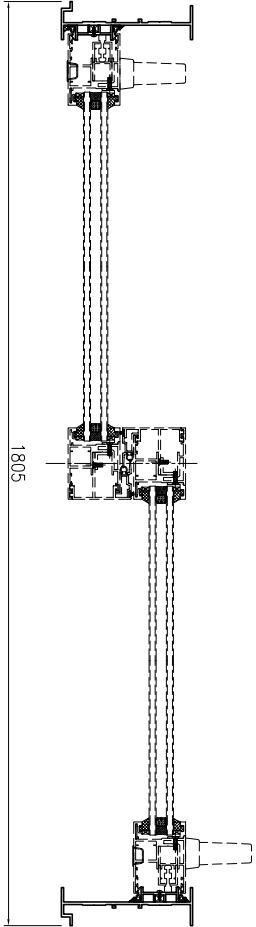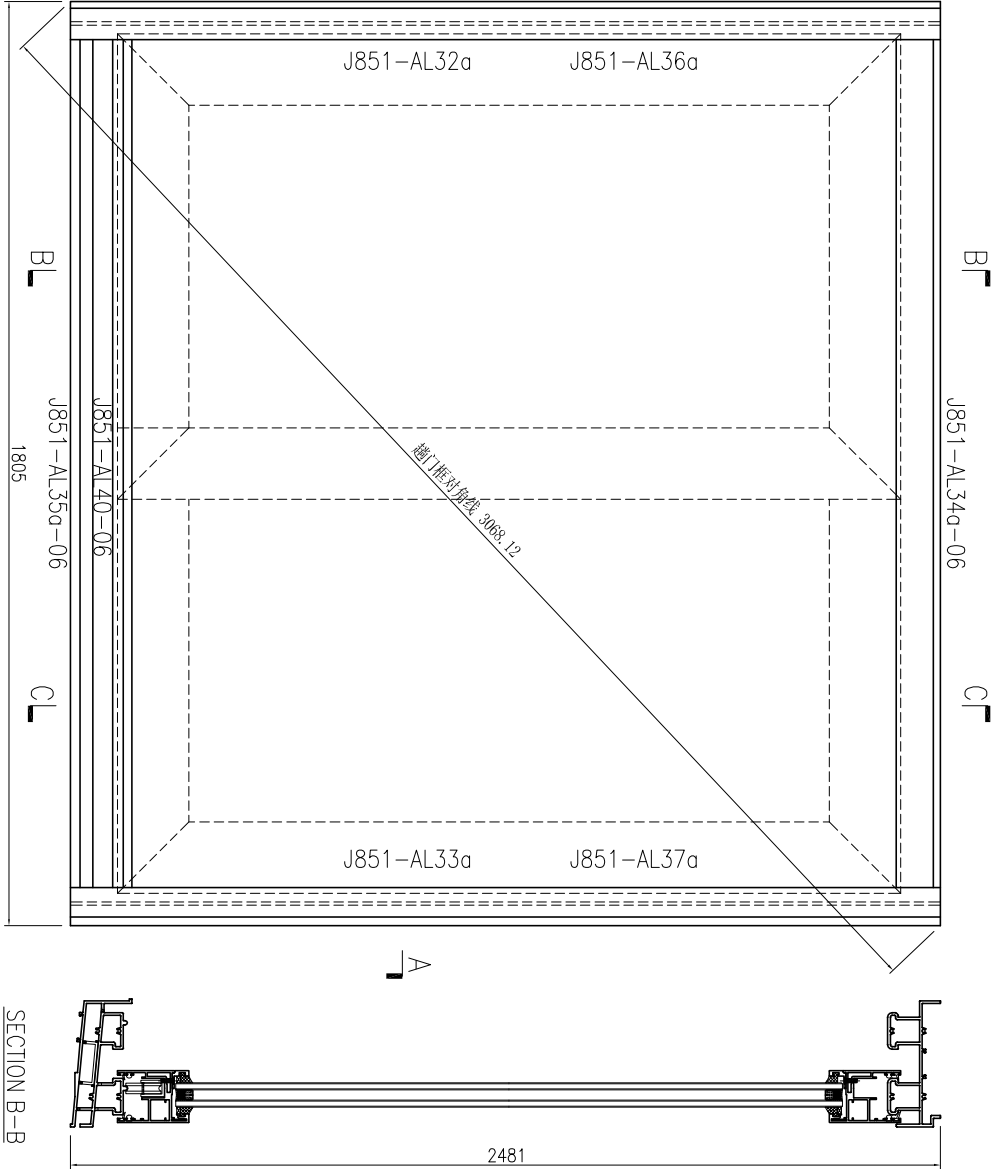

此加工圖用于窗号 T1-W19Dc 趟門框組框圖。

 MIDI Aluminium Fabricator Ltd.		工程號: J851	窗號:	數量: 14	繪圖: 曾建平	日期: 2020-04-02	批准:	日期:	名稱: 趟門框組裝圖	圖號: J851-ZK31
地盤: 青衣明匯		顏色: J10C43350SC(ZH)-3 皓	位置:	校核: 王禮秋	日期: 2020-04-02	採用: 地盤	☒ 工廠		版本:	版本:

序号	产品编号	料号	产品名称	L (mm)	数量	备注
1	J851-AL32Ra	X85702	趟門邊框	2481	1	
2	J851-AL33Ra	X85702	趟門邊框	2481	1	
3	J851-AL34a-06	X85698	趟門框頂橫	1750	1	
4	J851-AL35Ra-06	X85701	趟門框底橫	1750	1	
5	J851-AL36Ra	X846270	門企夾邊	2427	1	
6	J851-AL37Ra	X846270	門企夾邊	2419.5	1	
7	J851-AL40-06	17x50x17x3mm厚鋁槽		2481	1	
8						

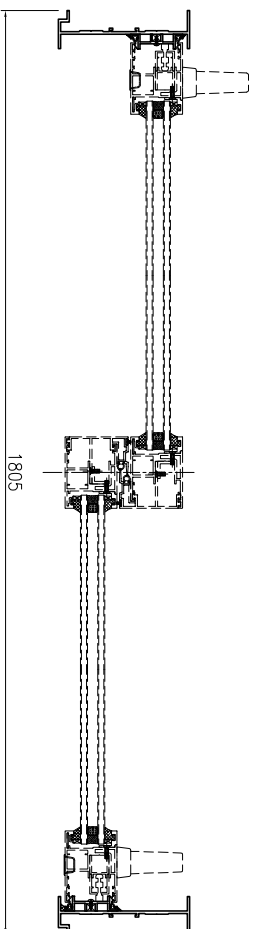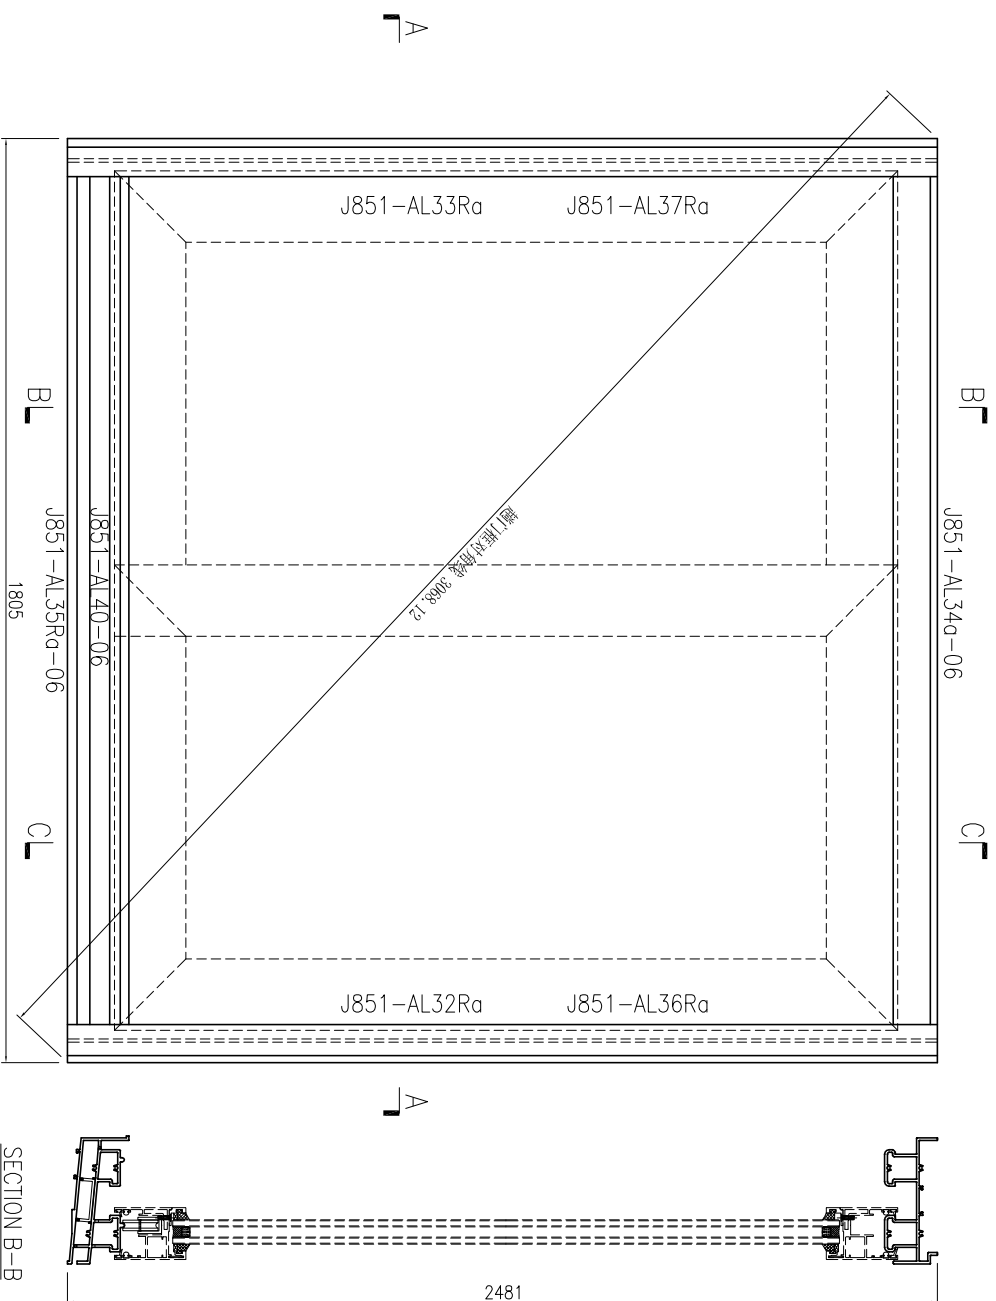

SECTION A-A



SECTION B-B



此加工图用于窗号 T2-W19DRa & T2-W49DR 趟門框組框图。
备注：T2-W19DRa有13副，T2-W49DR有1副。



美特鋁質 有限公司
MIDI Aluminium Fabricator Ltd.

工程號: J851	窗號:	數量: 14	繪圖: 曾建平	日期: 2020-04-02	批准:	日期:	名稱: 趟門框組裝圖	圖號: J851-ZK31R
地盤: 青衣明匯	顏色: TUC43350SC(H)-3 皓	位置:	校核: 王禮秋	日期: 2020-04-02	採用: 地盤	☒ 工廠	版本:	版本:

序号	产品编号	料号	产品名称	L (mm)	数量	备注
1	J851-AL32a	X85702	趟門邊框	2481	1	
2	J851-AL33a	X85702	趟門邊框	2481	1	
3	J851-AL34a-10	X85698	趟門框頂橫	2040	1	
4	J851-AL35a-10	X85701	趟門框底橫	2040	1	
5	J851-AL36a	X846270	門企夾邊	2427	1	
6	J851-AL37a	X846270	門企夾邊	2419.5	1	
7	J851-AL40-10	17x50x17x3mm厚鋁槽		2481	1	
8						

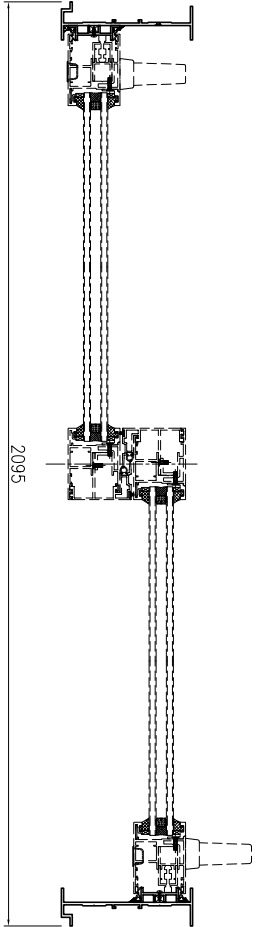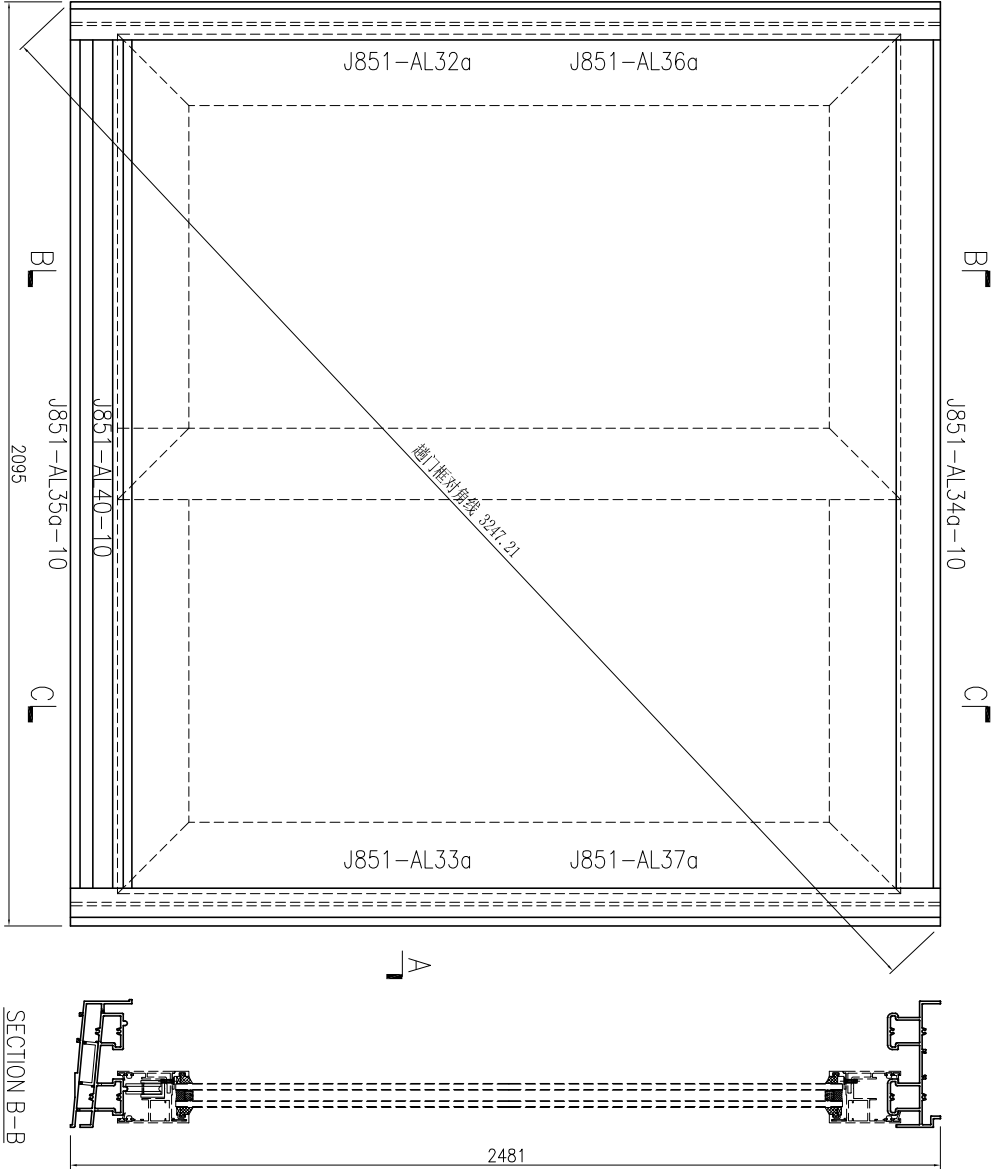

SECTION A-A

SECTION B-B

此加工图用于窗号 T2-W19A30 & T2-W49A1 趟门框组框图。
备注：T2-W19A30 有 1 副，T2-W49A1 有 2 副。

美特铝质 有限公司 MIDI Aluminium Fabricator Ltd.		工程號: J851	窗號:	數量: 15	繪圖: 曾建平	日期: 2020-04-02	批准:	日期:	名稱: 趟門框組裝圖	圖號: J851-ZK32
地盤: 青衣明匯		顏色: 10C4330SC(2H)-3 皓	位置:	校核: 王禮秋	日期: 2020-04-02	採用: 地盤	工廠	版本:	版本:	





工程號


J851

地盤

青衣明翹匯

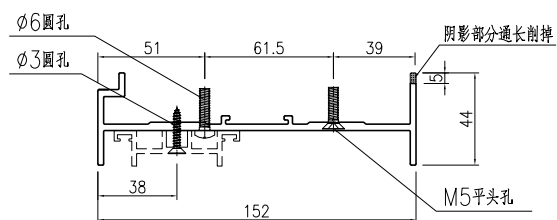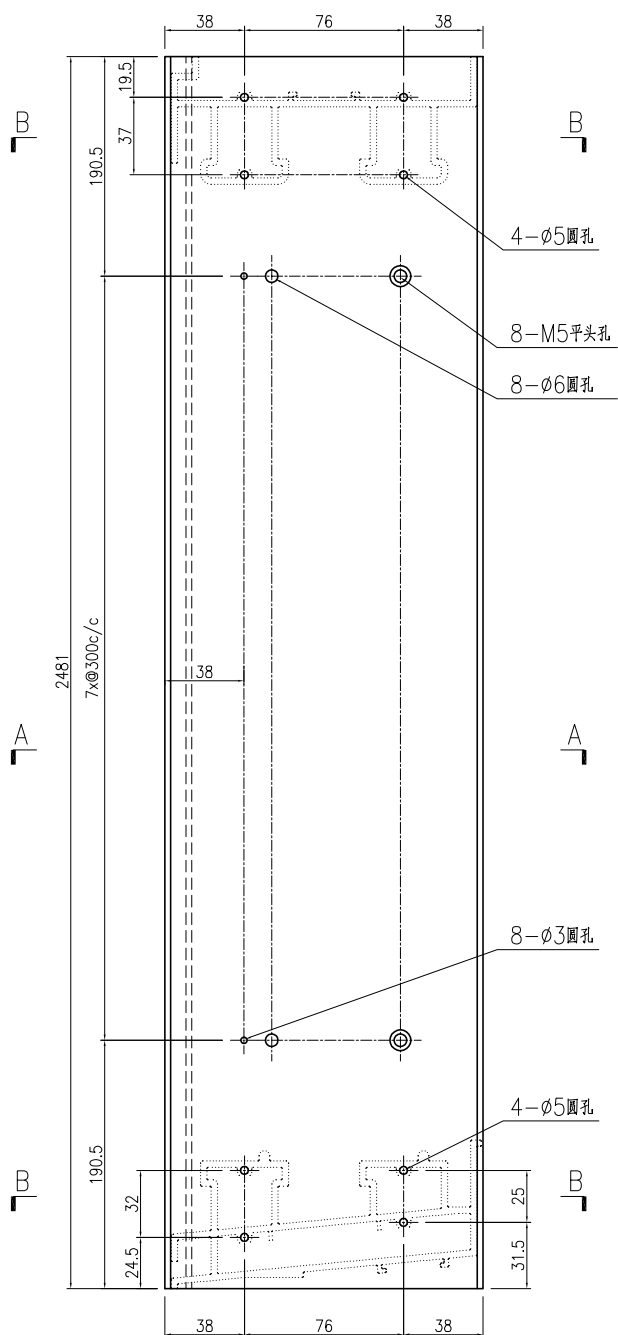

SECTION A-A

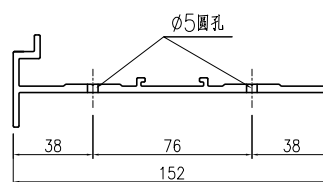

SECTION B-B

名稱	趟門邊框加工圖	制圖	曾建平	2020-04-02	修改	A		
材料	X85702	復核			日期	2020.06.11		
顏色	UCT534193SC-3 灰色	批准			圖號	J851-AL30		



美特鋁質

MIDI Aluminium Fabricator Ltd.

有限公司



工程號

J851


地盤

青衣明翹匯

产品编号	L(mm)	数量	A	N	M	B	N1	M1	备注
		232							

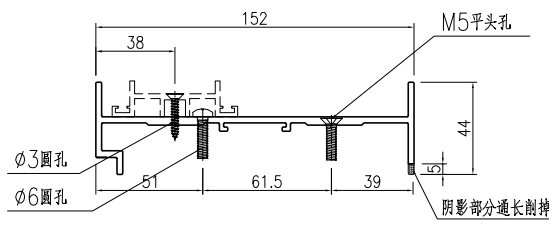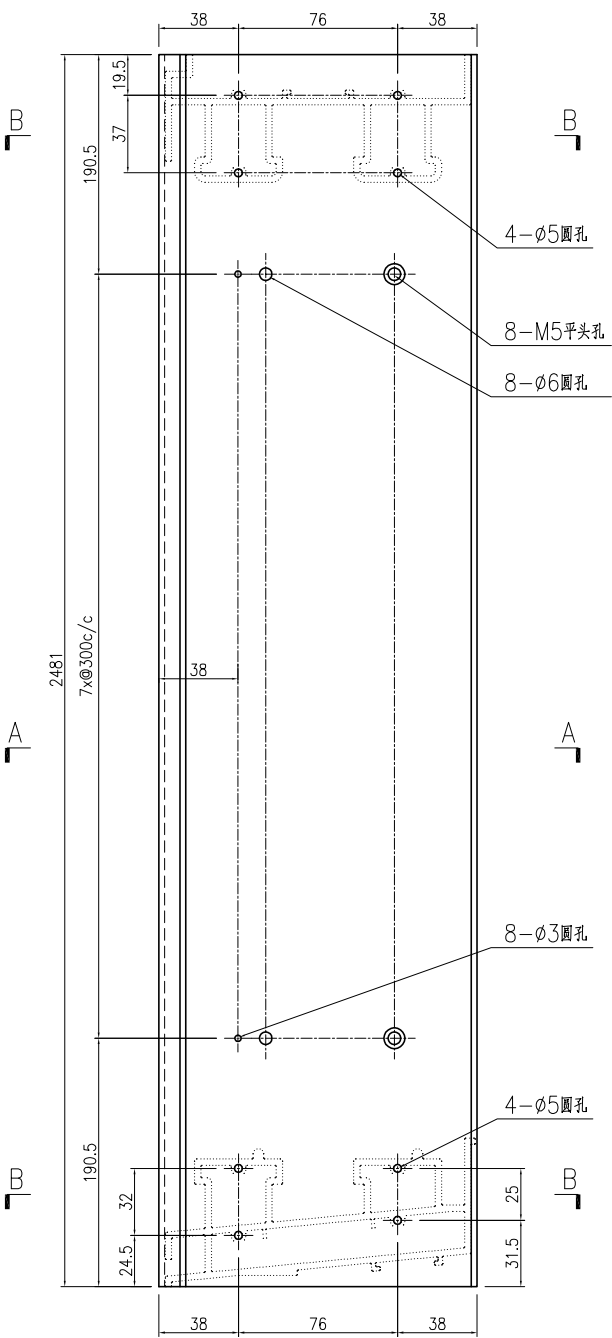

SECTION A-A

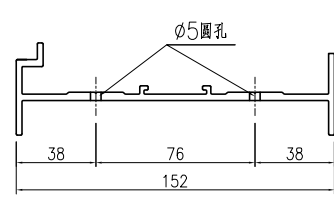

SECTION B-B

名稱	趟門邊框加工圖	制圖	曾建平	2020-04-02	修改	A		
材料	X85702	復核			日期	2020.06.11		
顏色	UCT534193SC-3 灰色	批准			圖號	J851-AL30R		



产品编号

L(mm)

数量

A

N

M

B

N1

M1

备注



144

工程號


J851

地盤

青衣明翹匯

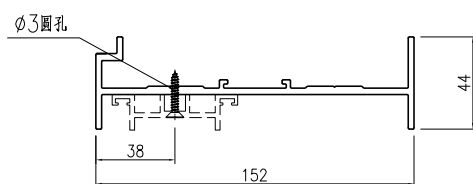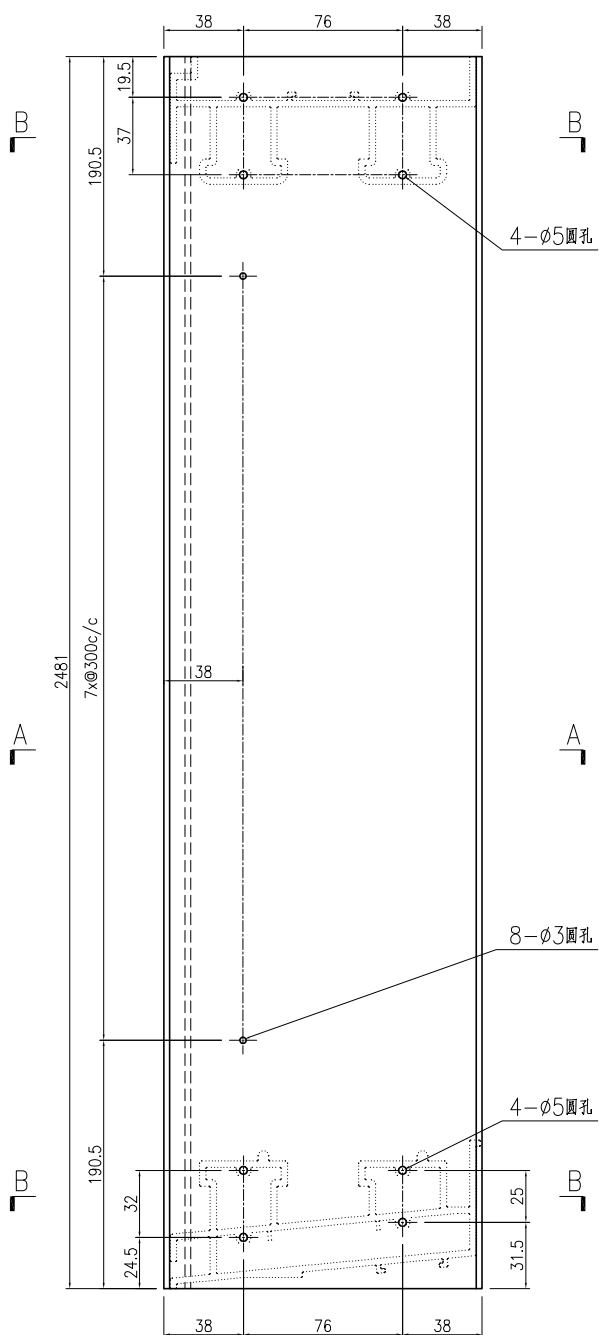

SECTION A-A

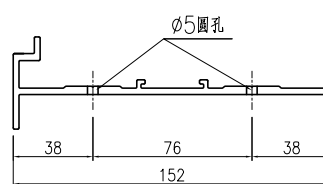

SECTION B-B

名稱

趟門邊框加工圖

制圖

曾建平

2020-04-02

修改

A

材料

X85702

復核

日期

2020.06.11

顏色

UCT534193SC-3 灰色

批准


圖號

J851-AL32




产品编号	L(mm)	数量	A	N	M	B	N1	M1	备注
		317							

工程號	J851	地盤	青衣明趵匯
-----	------	----	-------

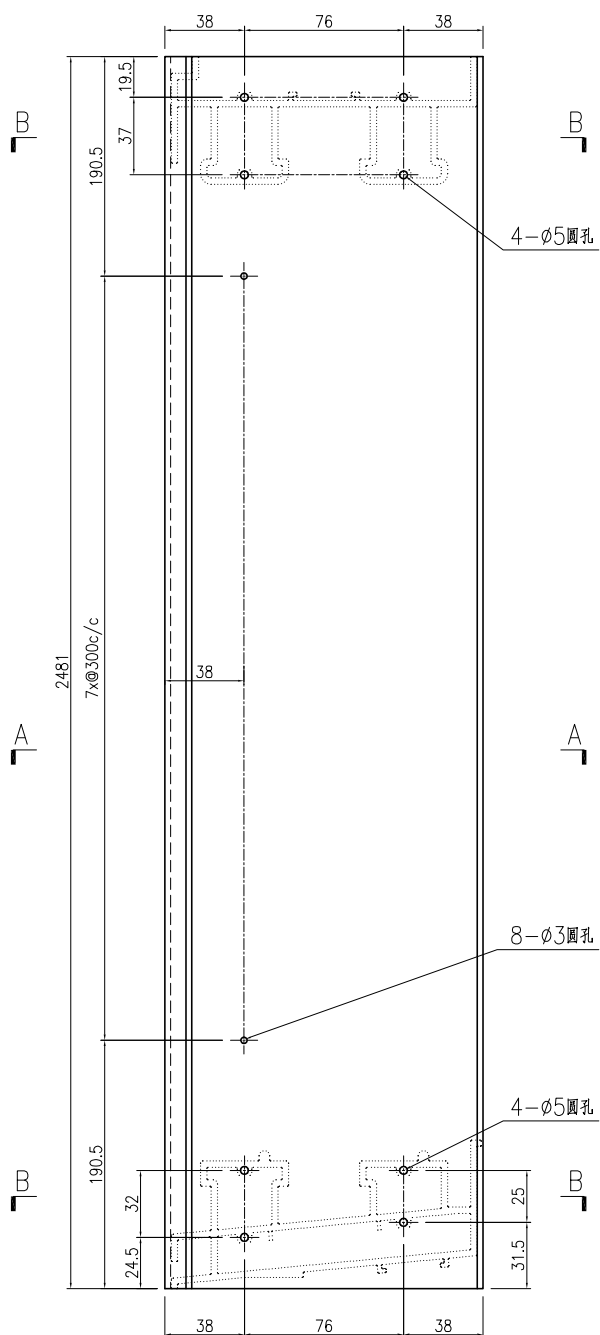

SECTION A-A

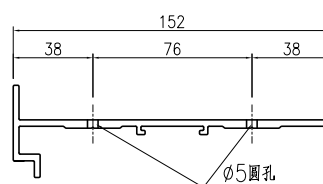

SECTION B-B

名稱	趟門邊框加工圖	制圖	曾建平	2020-04-02	修改	A		
材料	X85702	復核			日期	2020.06.11		
顏色	UCT534193SC-3 灰色	批准			圖號	J851-AL32R		



产品编号

L(mm)

数量

A

N

M

B

N1

M1

备注


(376)

工程號


J851

地盤

青衣明翹匯

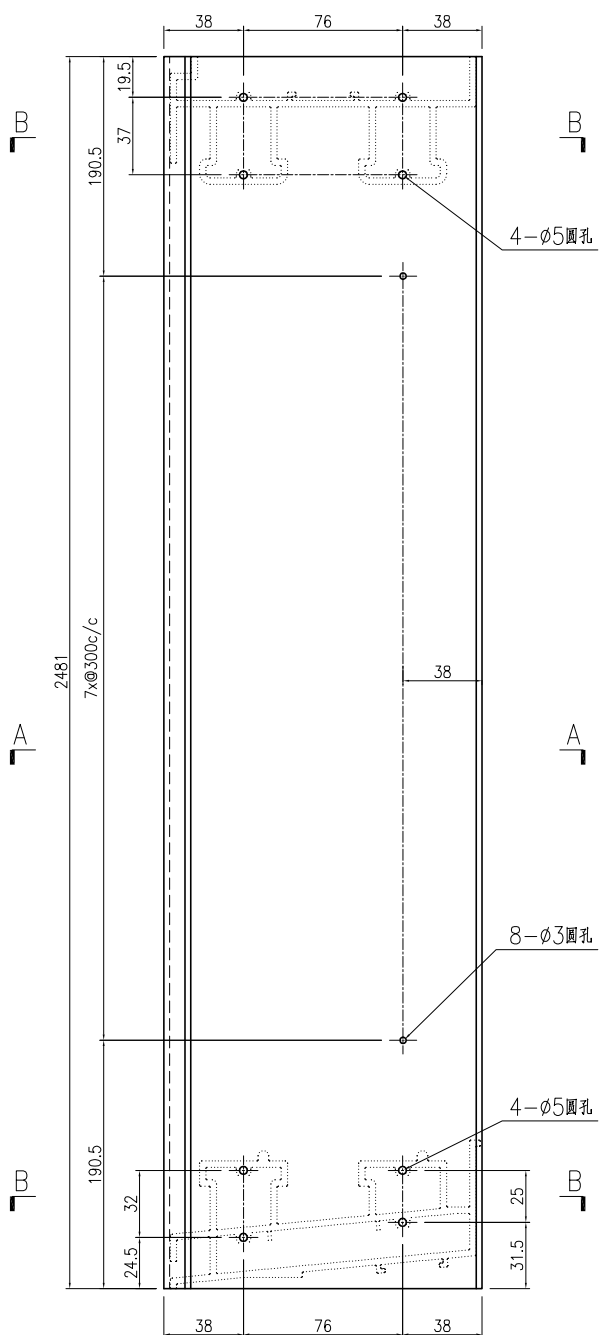

SECTION A-A

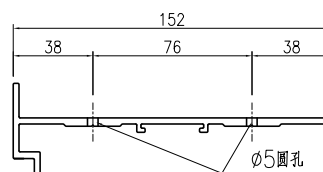

SECTION B-B

名稱

趟門邊框加工圖

制圖

曾建平

2020-04-02

修改

A

材料

X85702

復核

日期

2020.06.11

顏色

UCT534193SC-3 灰色

批准

圖號

J851-AL33



产品编号

L(mm)

数量

A

N

M

B

N1

M1

备注



85

工程號


J851

地盤

青衣明翹匯

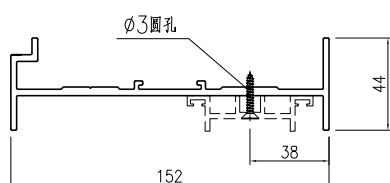
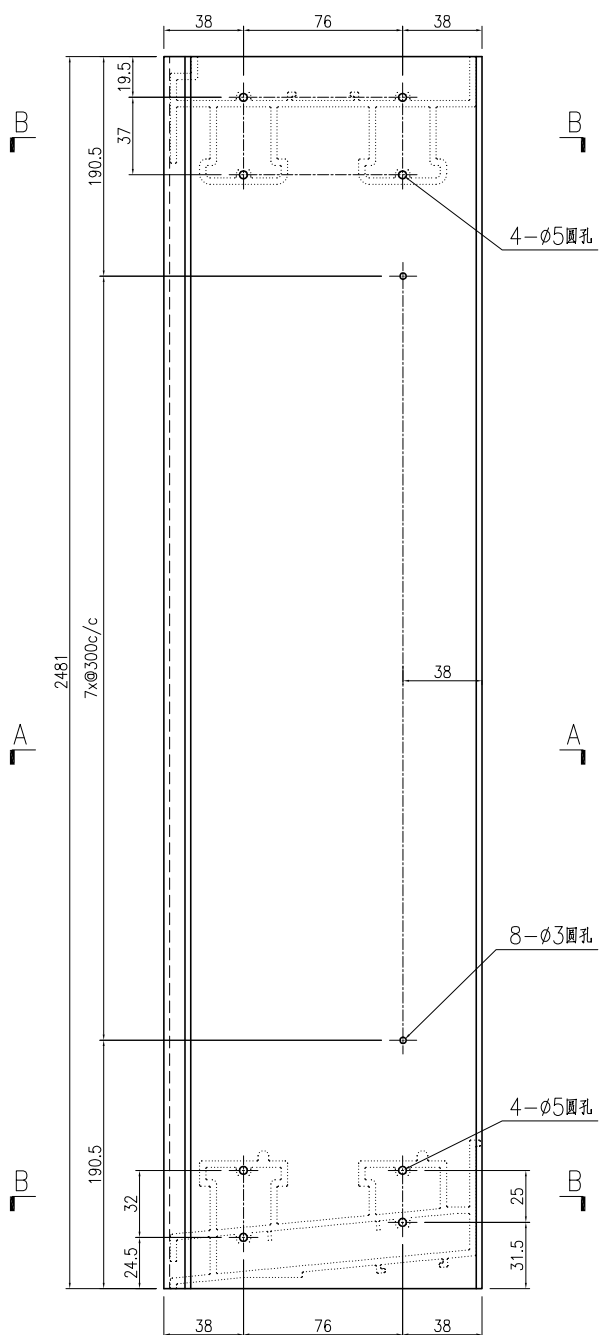


SECTION A-A

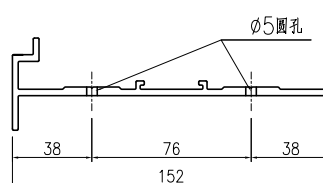

SECTION B-B

名稱	趟門邊框加工圖	制圖	曾建平	2020-04-02	修改	A		
材料	X85702	復核			日期	2020.06.11		
顏色	UCT534193SC-3 灰色	批准			圖號	J851-AL33R		

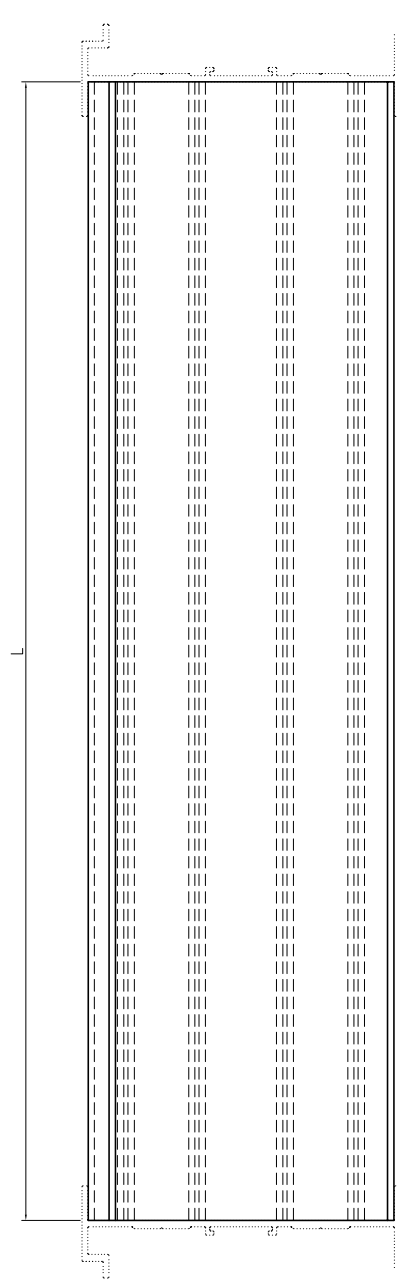
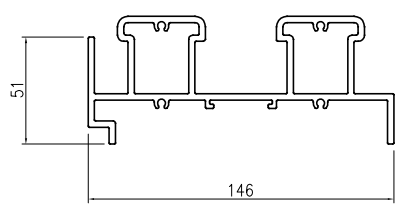
美特鋁質有限公司 MIDI Aluminium Fabricator Ltd.				产品编号	L(mm)	数量	A	N	M	B	N1	M1	备注		
工程號 J851 地盤 青衣明翹匯 				J851-AL34-01	1615	464									
				J851-AL34-02	1605	29									
				J851-AL34-03	1440	29									
				J851-AL34-04	1680	57									
				J851-AL34-05	1690	57									
				J851-AL34-06	1750	28									
				J851-AL34-09	1900	29									
				J851-AL34-10	2040	29									
				 SECTION A-A											
名稱	趟門框頂橫加工圖			制圖	曾建平	2020-04-02	修改	A							
材料	X85698			復核			日期	2020.06.11							
顏色	UCT534193SC-3 灰色			批准			圖號	J851-AL34							




美特鋁質 有限公司
MIDI Aluminium Fabricator Ltd.

工程號 J851 地盤 青衣明翹匯


产品编号	L(mm)	数量	A	B	N	M	N1	M1	备注
J851-AL35-01	1615	232	57.5	57.5	5	300			
J851-AL35-02	1605	29	55	55	5	300			取消
J851-AL35-03	1440	29	120	120	4	300			
J851-AL35-04	1680	29	90	90	5	300			
J851-AL35-05	1690	29	95	95	5	300			
J851-AL35-06	1750	14	125	125	5	300			
J851-AL35-09	1900	29	50	50	6	300			
J851-AL35-10	2040	14	120	120	6	300			

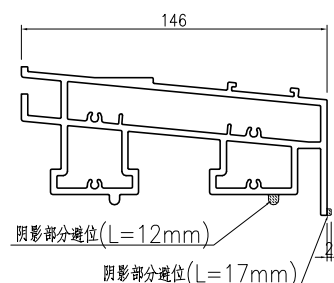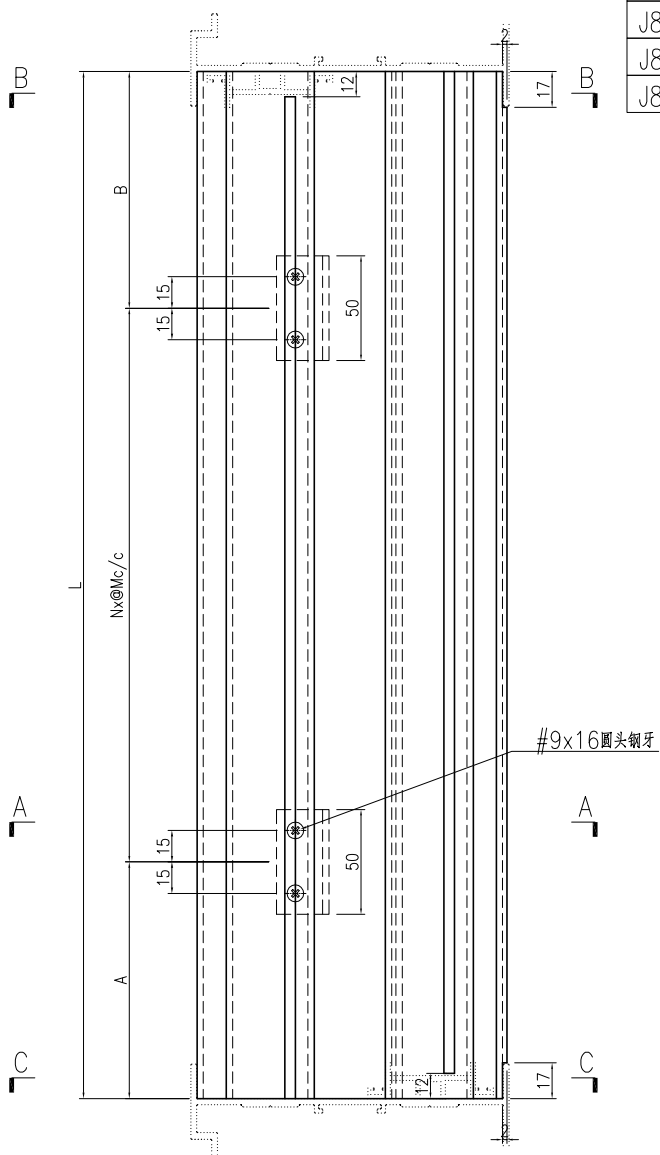

SECTION C-C

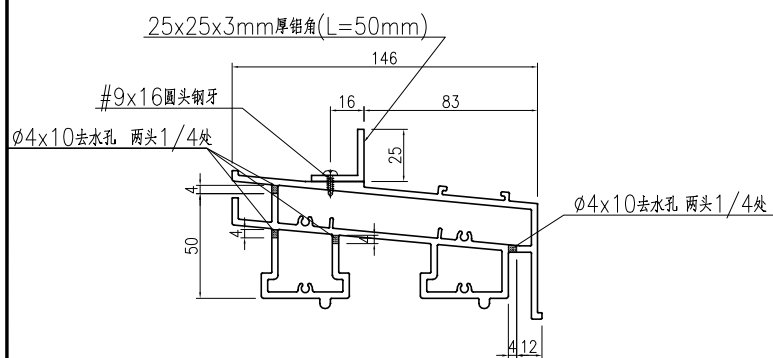

SECTION A-A

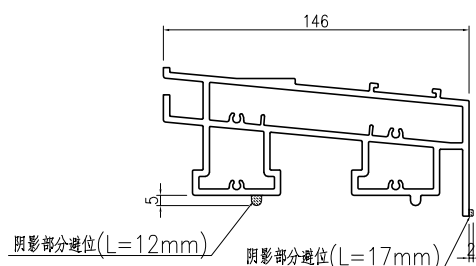

SECTION B-B



名稱	趟門框底橫加工圖	制圖	曾建平	2020-04-02	修改	A		
材料	X85701+25x25x3mm厚鋁角	復核			日期	2020.06.11		
顏色	UCT534193SC-3 灰色	批准			圖號	J851-AL35		




美特鋁質 有限公司
MIDI Aluminium Fabricator Ltd.

工程號 J851 地盤 青衣明翹匯


产品编号	L(mm)	数量	A	B	N	M	N1	M1	备注
J851-AL35R-01	1615	232	57.5	57.5	5	300			
J851-AL35R-04	1680	28	90	90	5	300			
J851-AL35R-05	1690	28	95	95	5	300			
J851-AL35R-06	1750	14	125	125	5	300			
J851-AL35R-10	2040	15	120	120	6	300			

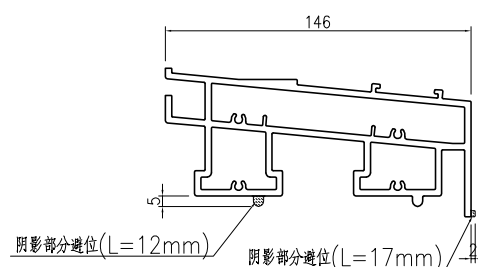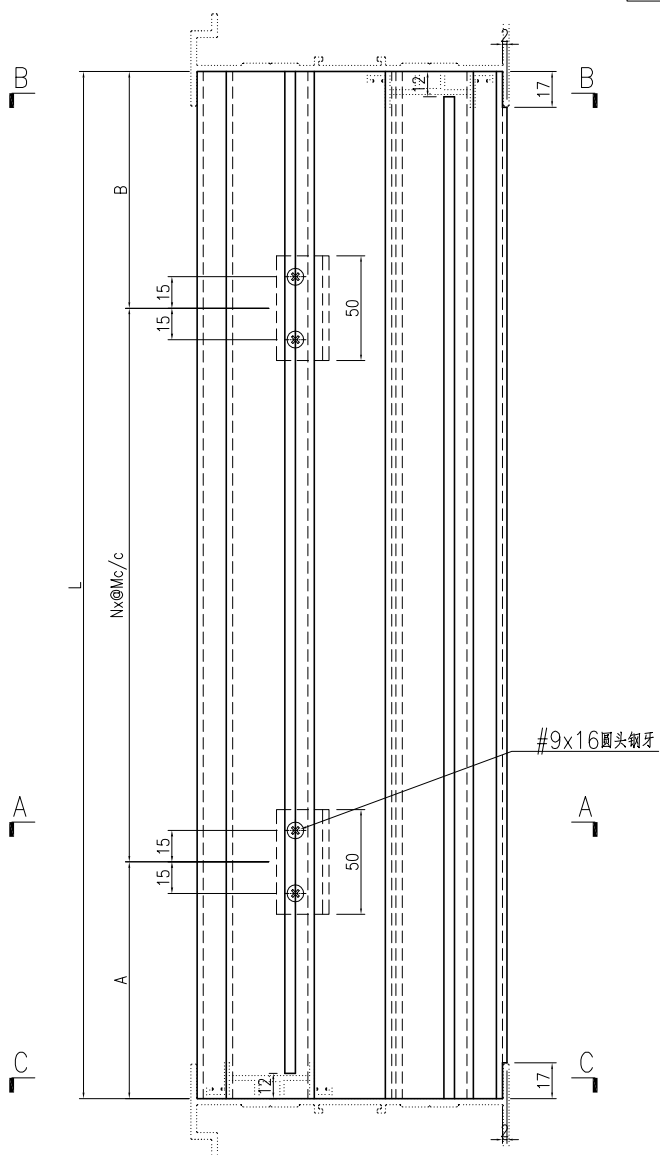

SECTION C-C

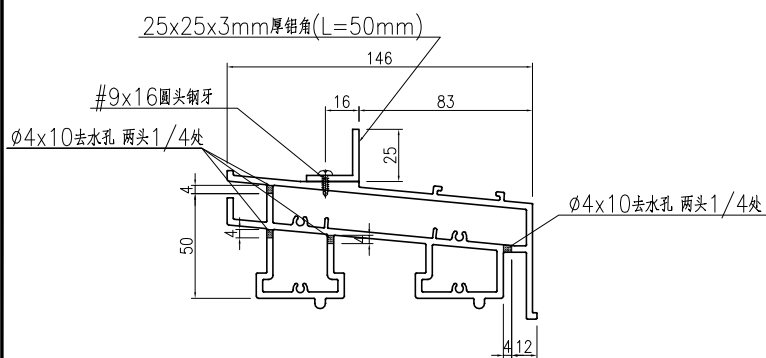

SECTION A-A

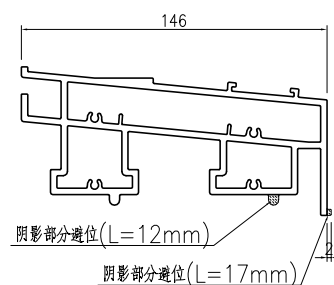

SECTION B-B

名稱	趟門框底橫加工圖	制圖	曾建平	2020-04-02	修改	A		
材料	X85701+25x25x3mm厚鋁角	復核			日期	2020.06.11		
顏色	UCT534193SC-3 灰色	批准			圖號	J851-AL35R		



美特鋁質

MIDI Aluminium Fabricator Ltd.

有限公司


工程號

J851

地盤

青衣明翹匯

产品编号	L(mm)	数量	A	N	M	B	N1	M1	备注
		376							

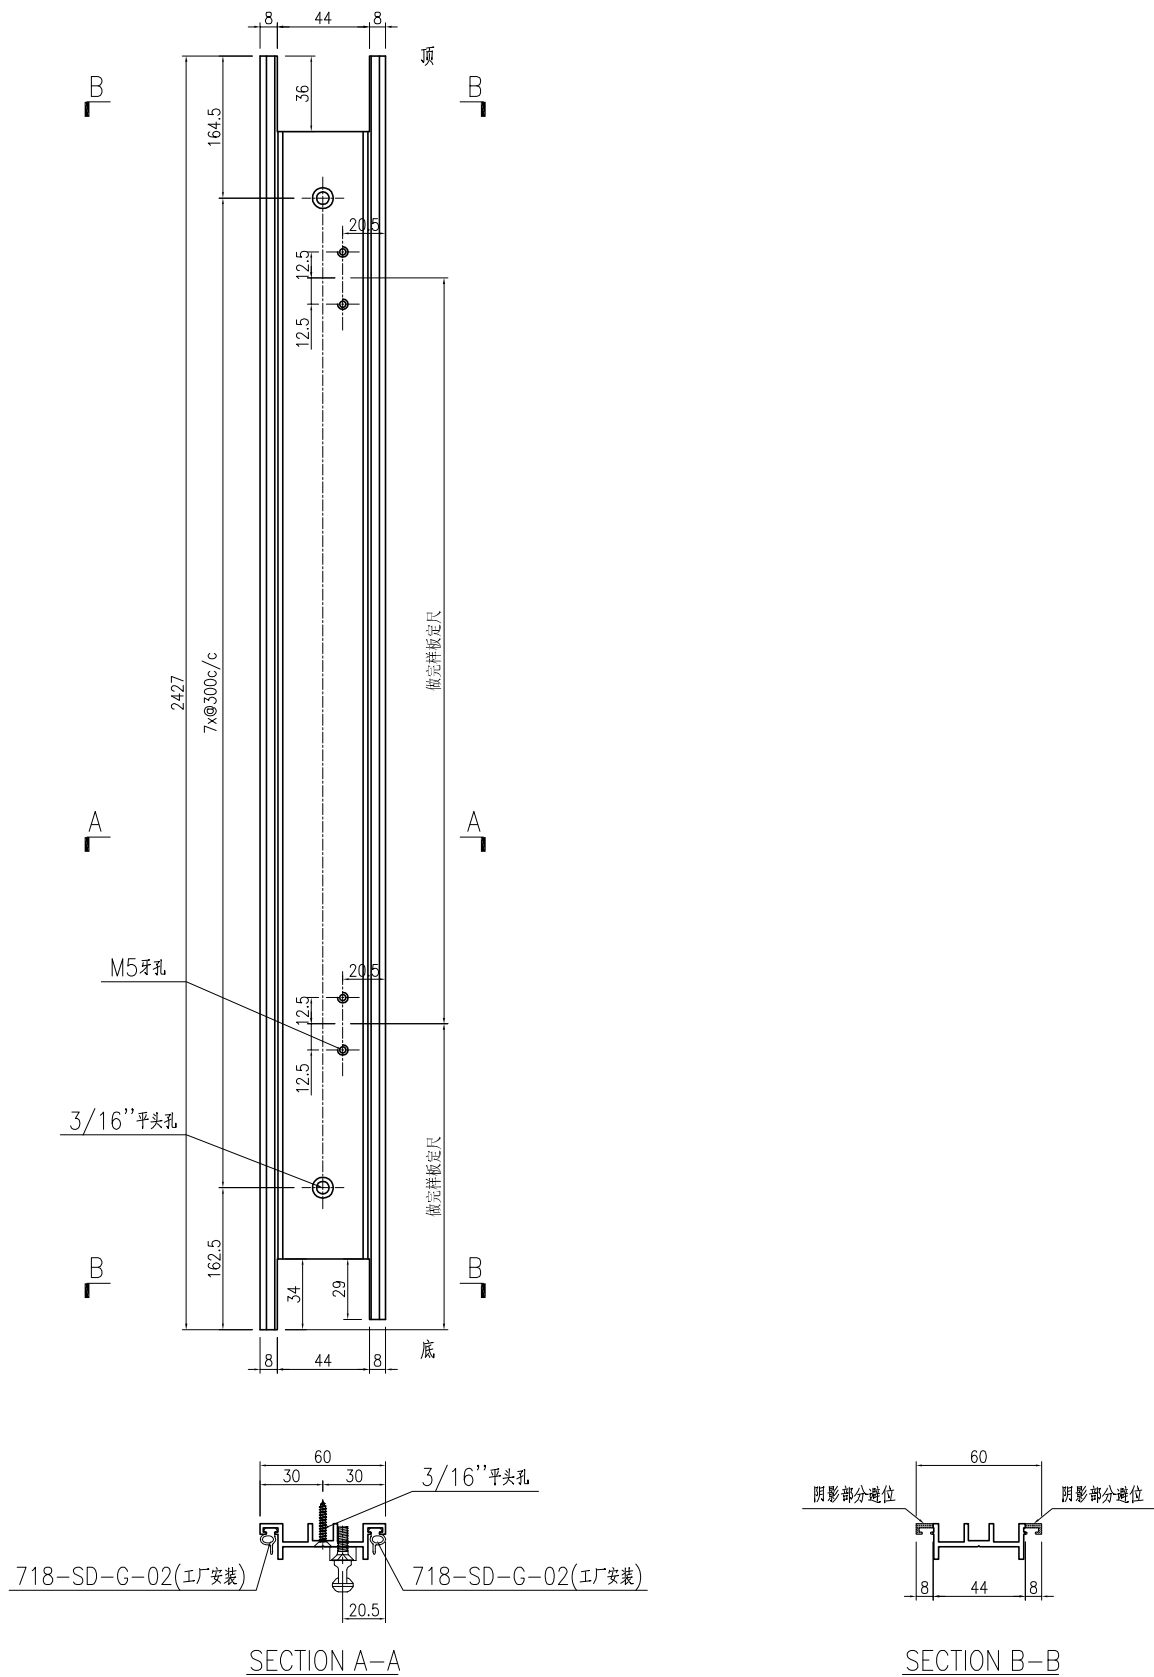

名稱	門企夾邊加工圖	制圖	曾建平	2020-04-02	修改	A		
材料	X846270	復核			日期	2020.06.11		
顏色	UCT534193SC-3 灰色	批准			圖號	J851-AL36		





美特鋁質

有限公司


MIDI Aluminium Fabricator Ltd.

工程號	J851	地盤	青衣明翹匯
-----	------	----	-------

产品编号	L(mm)	数量	A	N	M	B	N1	M1	备注
		317							

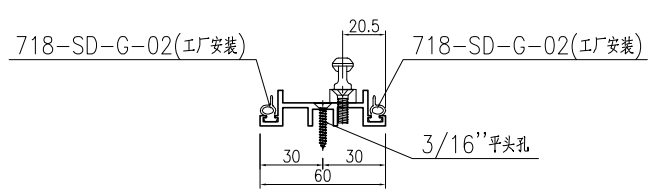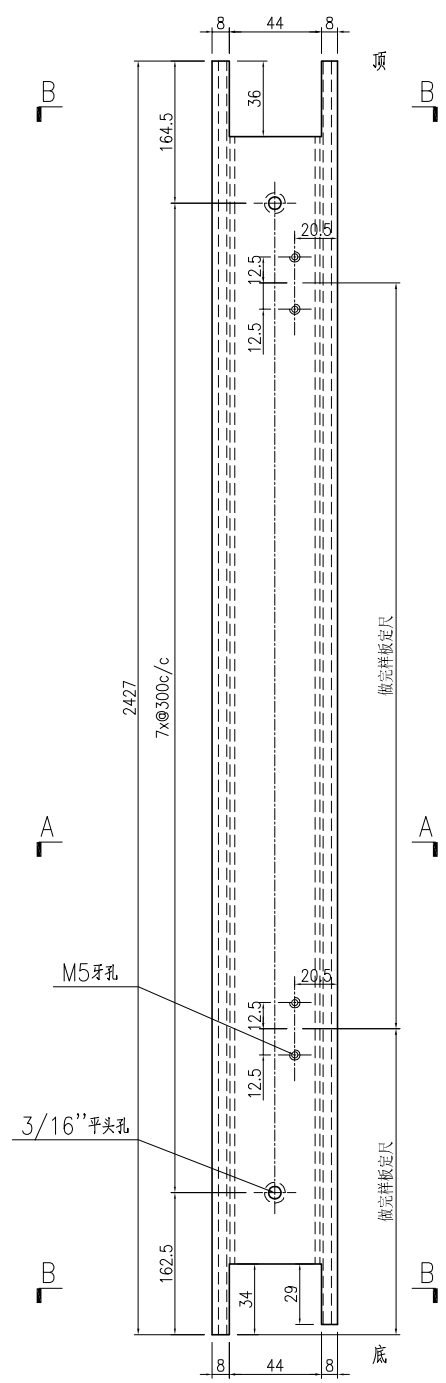


SECTION A-A

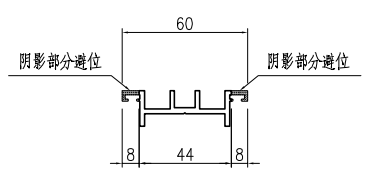

SECTION B-B

名稱	門企夾邊加工圖	制圖	曾建平	2020-04-02	修改	A		
材料	X846270	復核			日期	2020.06.11		
顏色	UCT534193SC-3 灰色	批准			圖號	J851-AL36R		


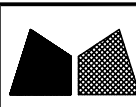


美特鋁質有限公司


MIDI Aluminium Fabricator Ltd.

工程號	J851	地盤	青衣明翹匯
-----	------	----	-------

产品编号	L(mm)	数量	A	N	M	B	N1	M1	备注
		376							

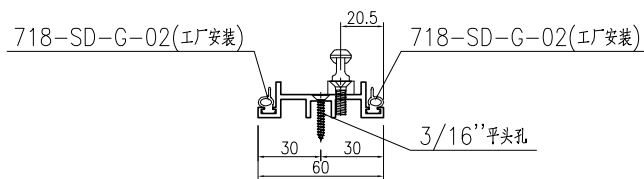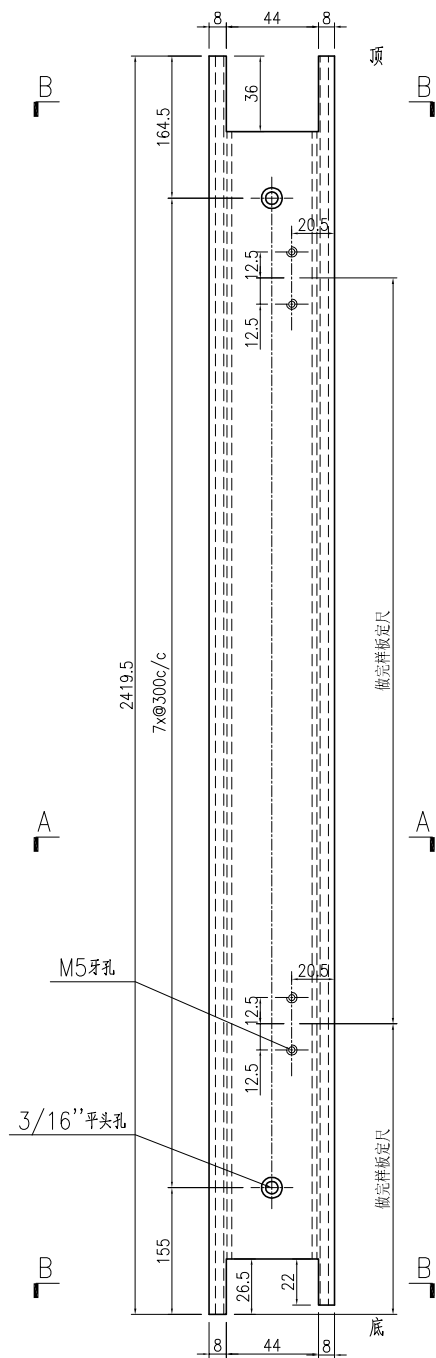

SECTION A-A

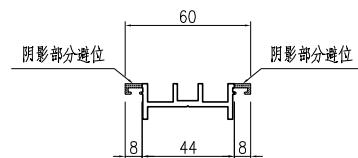

SECTION B-B

名稱	門企夾邊加工圖	制圖	曾建平	2020-04-02	修改	A		
材料	X846270	復核			日期	2020.06.11		
顏色	UCT534193SC-3 灰色	批准			圖號	J851-AL37		




美特鋁質有限公司

MIDI Aluminium Fabricator Ltd.

工程號	J851	地盤	青衣明翹匯
-----	------	----	-------

产品编号	L(mm)	数量	A	N	M	B	N1	M1	备注
		317							

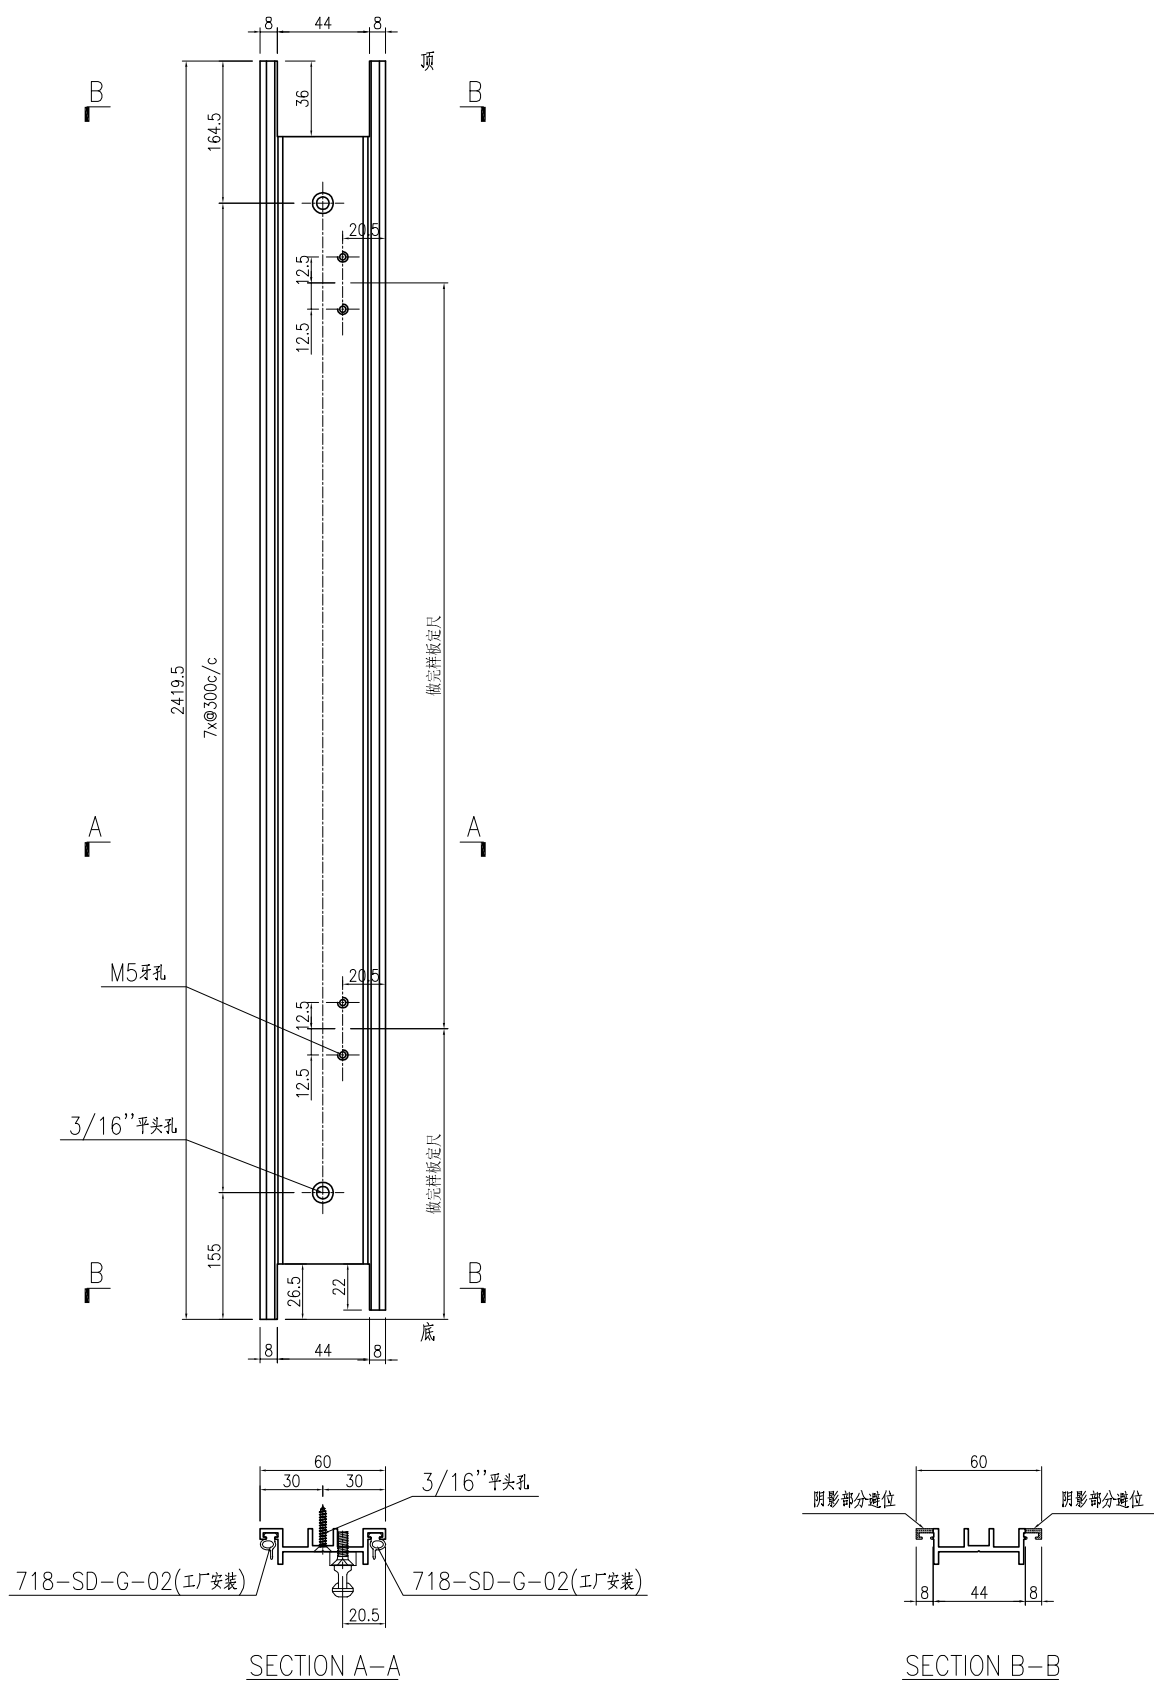

名稱	門企夾邊加工圖	制圖	曾建平	2020-04-02	修改	A		
材料	X846270	復核			日期	2020.06.11		
顏色	UCT534193SC-3 灰色	批准			圖號	J851-AL37R		

青衣明翹匯



SECTION A-A

名稱	趟門夾框通加工圖	制圖	曾建平	2020-04-02	修改	A		
材料	X85695	復核			日期	2020.06.11		
顏色	UCT534193SC-3 灰色	批准			圖號	J851-AL39		



美特鋁質

有限公司

MIDI Aluminium Fabricator Ltd.



工程號

J851

地盤

青衣明翹匯

产品编号	L(mm)	数量	A	N	M	B	N1	M1	备注
		232							

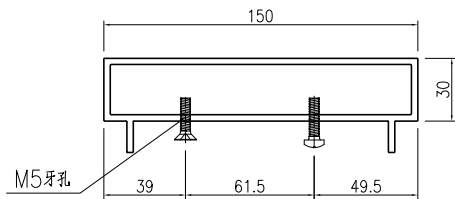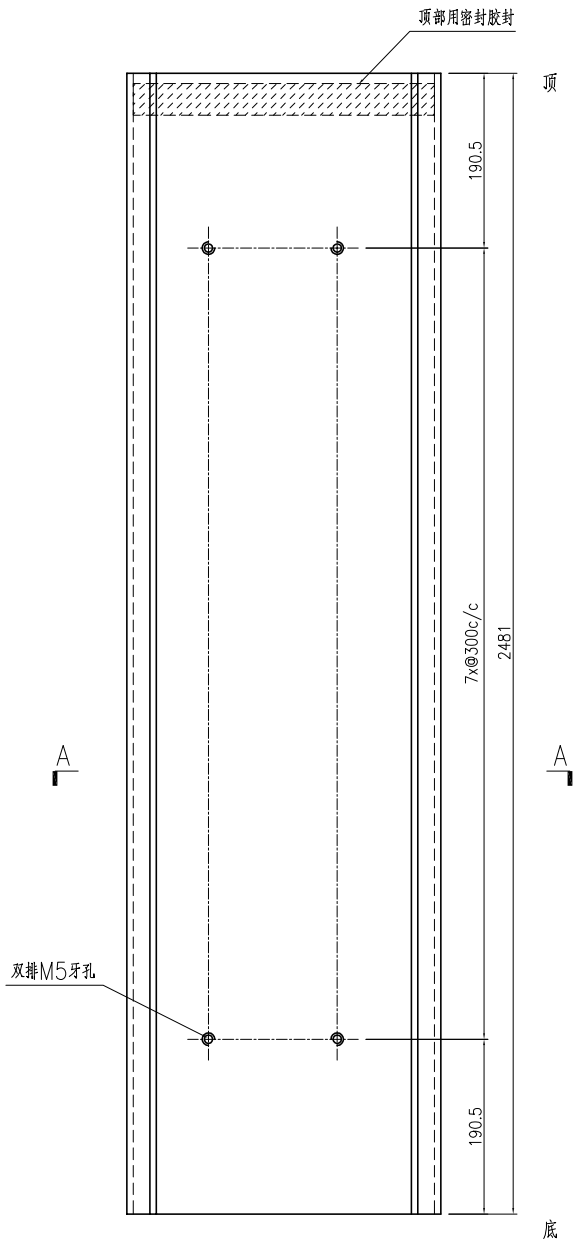

SECTION A-A

名稱	趟門夾框通加工圖	制圖	曾建平	2020-04-02	修改	A		
材料	X85695	復核			日期	2020.06.11		
顏色	UCT534193SC-3 灰色	批准			圖號	J851—AL39R		







美特鋁質

有限公司

MIDI Aluminium Fabricator Ltd.

工程號	J851	地盤	青衣明翹匯
-----	------	----	-------

产品编号	L(mm)	数量	A	N	M	B	N1	M1	备注
J851-AL40-01	1615	464							
J851-AL40-02	1605	29							
J851-AL40-03	1440	29							
J851-AL40-04	1680	57							
J851-AL40-05	1690	114							
J851-AL40-06	1750	56							
J851-AL40-09	1900	29							
J851-AL40-10	2040	58							

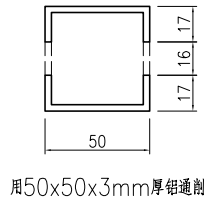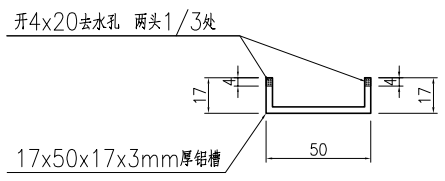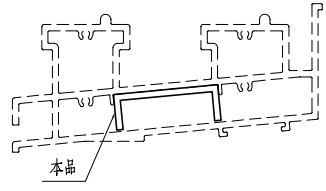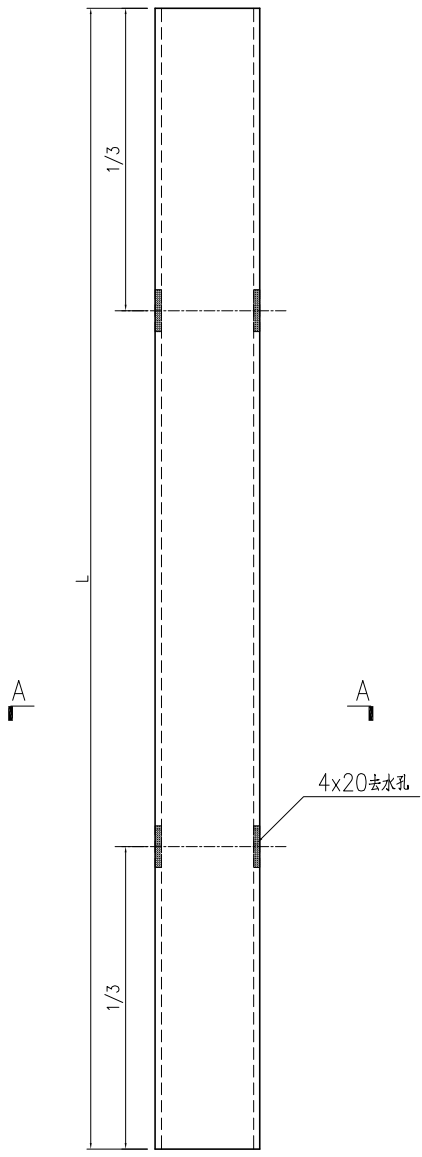

SECTION A-A

名稱	鋁槽加工圖	制圖	曾建平	2020-04-02	修改	A		
材料	17x50x17x3mm厚鋁槽	復核			日期	2020.06.11		
顏色	MILL	批准			圖號	J851-AL40		





美特鋁質

有限公司


MIDI Aluminium Fabricator Ltd.

工程號	J851	地盤	青衣明翹匯
-----	------	----	-------

产品编号	L(mm)	数量	A	N	M	B	N1	M1	备注
		57							

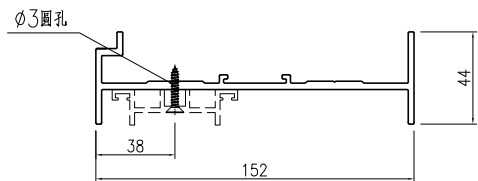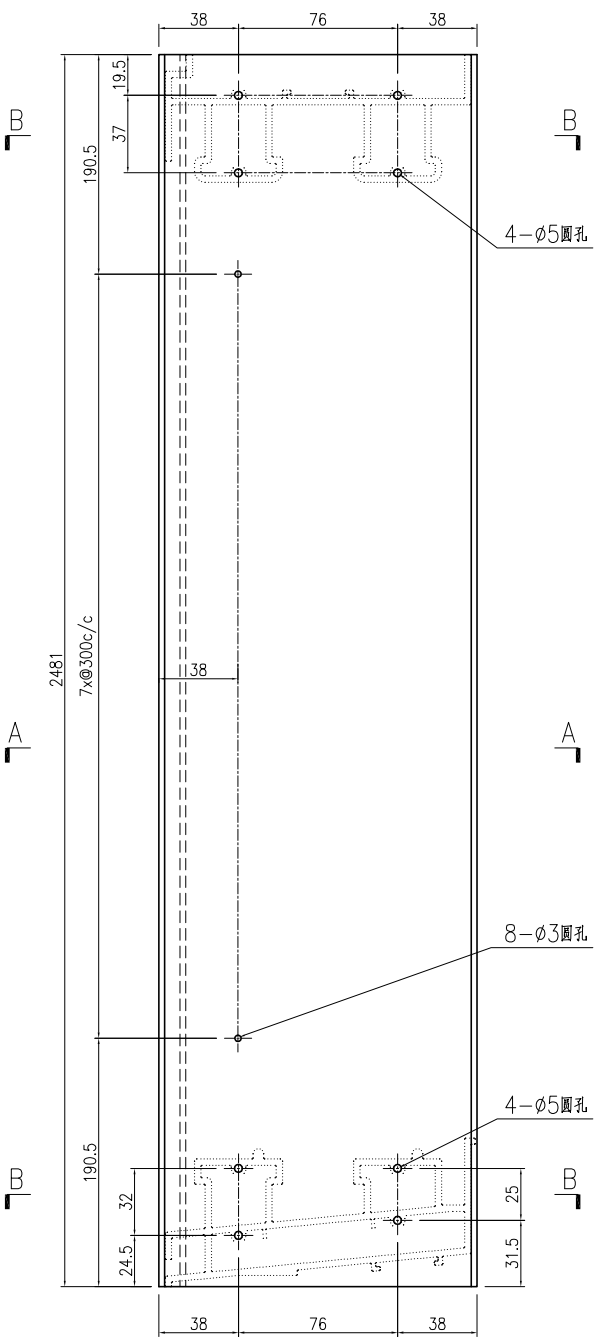

SECTION A-A

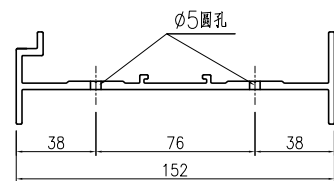


SECTION B-B

名稱	趟門邊框加工圖	制圖	曾建平	2020-04-02	修改			
材料	X85702	復核			日期			
顏色	TUC43350SC(ZH)-3 白色	批准			圖號	J851-AL32a		




产品编号	L(mm)	数量	A	N	M	B	N1	M1	备注
		57							

工程號	J851	地盤	青衣明趵匯
-----	------	----	-------

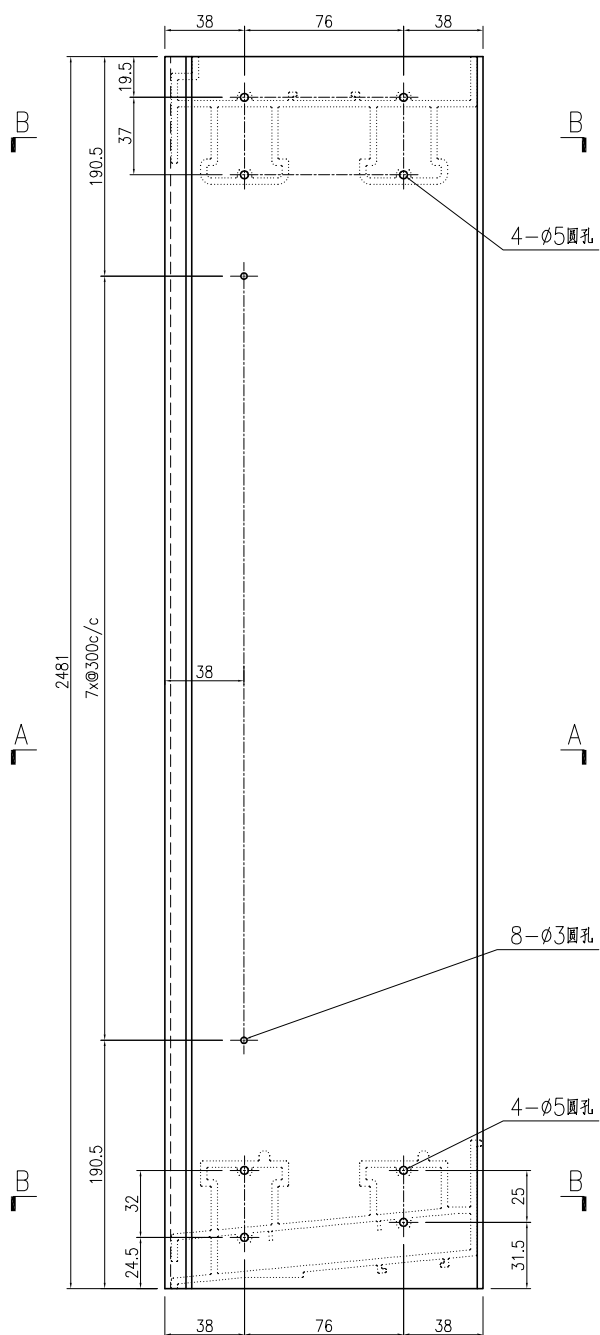

SECTION A-A

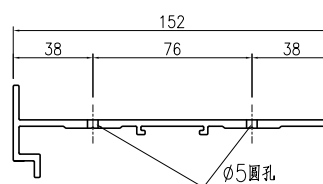

SECTION B-B

名稱	趟門邊框加工圖	制圖	曾建平	2020-04-02	修改			
材料	X85702	復核			日期			
顏色	TUC43350SC(ZH)-3 白色	批准			圖號	J851-AL32Ra		




美特鋁質

有限公司


MIDI Aluminium Fabricator Ltd.

工程號	J851	地盤	青衣明翹匯
-----	------	----	-------

产品编号	L(mm)	数量	A	N	M	B	N1	M1	备注
		57							

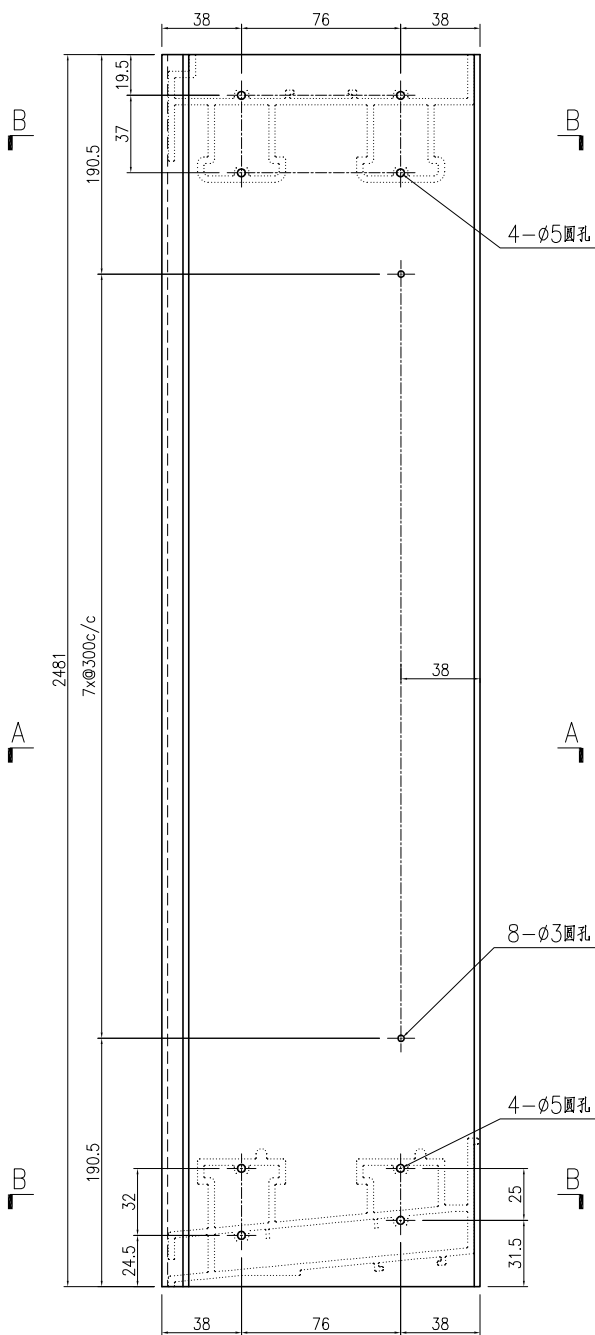

SECTION A-A

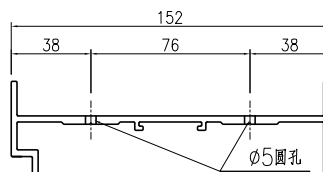



SECTION B-B

名稱	趟門邊框加工圖	制圖	曾建平	2020-04-02	修改			
材料	X85702	復核			日期			
顏色	TUC43350SC(ZH)-3 白色	批准			圖號	J851-AL33a		




产品编号	L(mm)	数量	A	N	M	B	N1	M1	备注
		57							

工程號	J851	地盤	青衣明趵匯
-----	------	----	-------

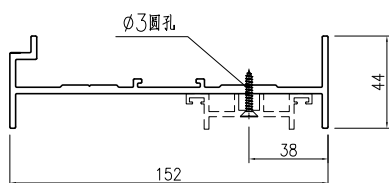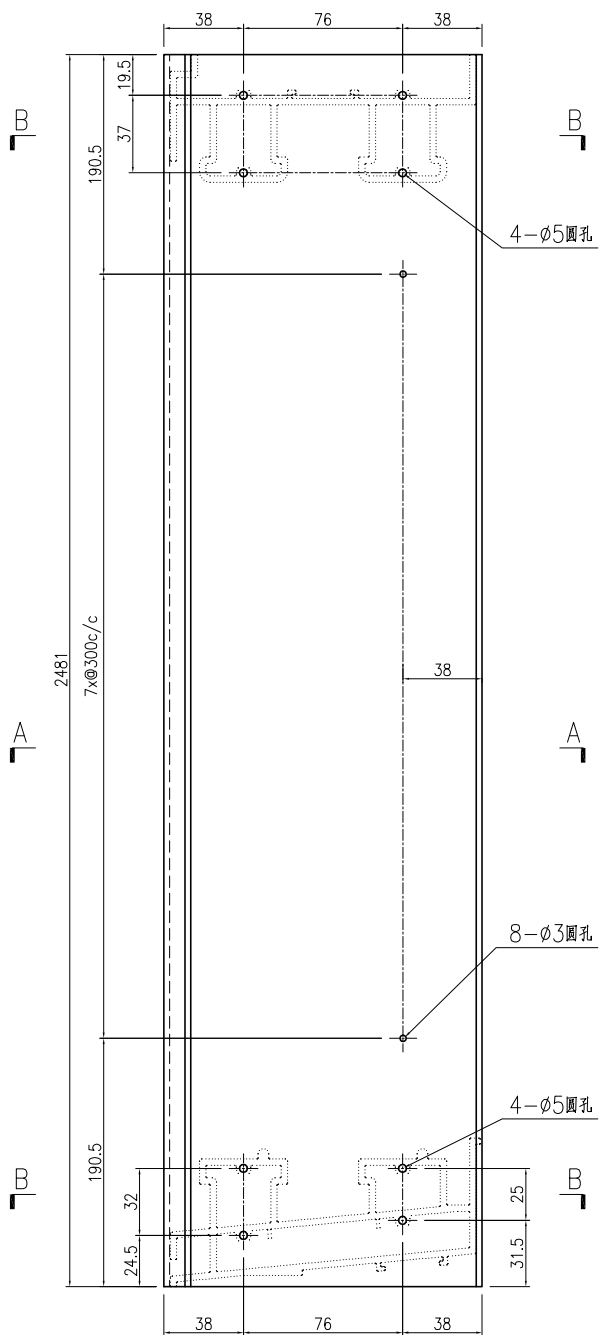

SECTION A-A

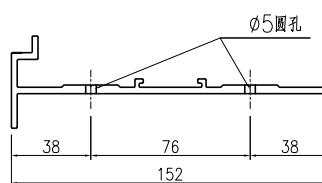

SECTION B-B



名稱	趟門邊框加工圖	制圖	曾建平	2020-04-02	修改			
材料	X85702	復核			日期			
顏色	TUC43350SC(ZH)-3 白色	批准			圖號	J851-AL33Ra		

有限公司

MIDI Aluminium Fabricator Ltd.


产品编号	L(mm)	数量	A	N	M	B	N1	M1	备注
J851-AL34a-05	1690	57							
J851-AL34a-06	1750	28							
J851-AL34a-10	2040	29							

工程號	J851	地盤	青衣明趵匯
-----	------	----	-------

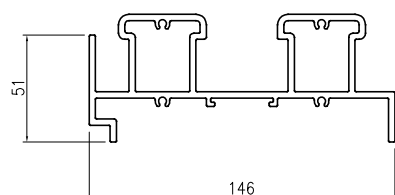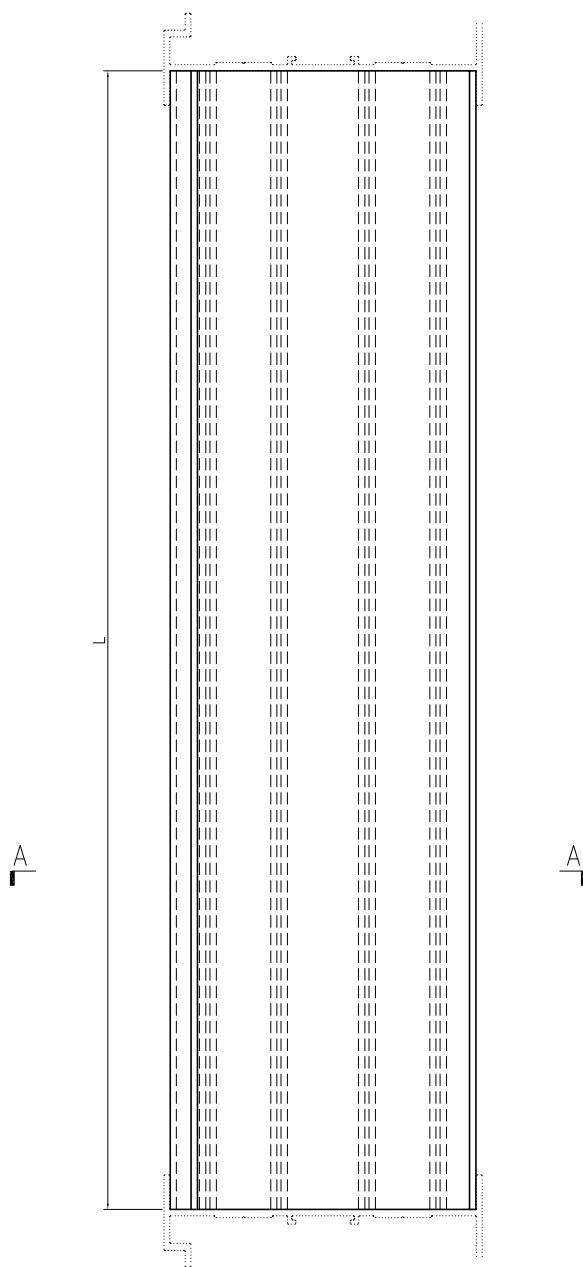

SECTION A-A

名稱	趟門框頂橫加工圖	制圖	曾建平	2020-04-02	修改			
材料	X85698	復核			日期			
顏色	TUC43350SC(ZH)-3 白色	批准			圖號	J851-AL34a		

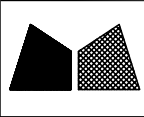





美特鋁質

MIDI Aluminium Fabricator Ltd.


有限公司

工程號	J851	地盤	青衣明翹匯
-----	------	----	-------

产品编号	L(mm)	数量	A	B	N	M	N1	M1	备注
J851-AL35a-05	1690	28	95	95	5	300			
J851-AL35a-06	1750	14	125	125	5	300			
J851-AL35a-10	2040	15	120	120	6	300			

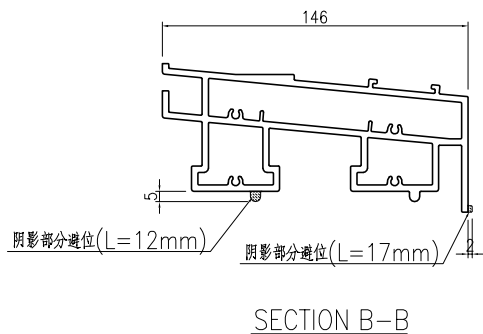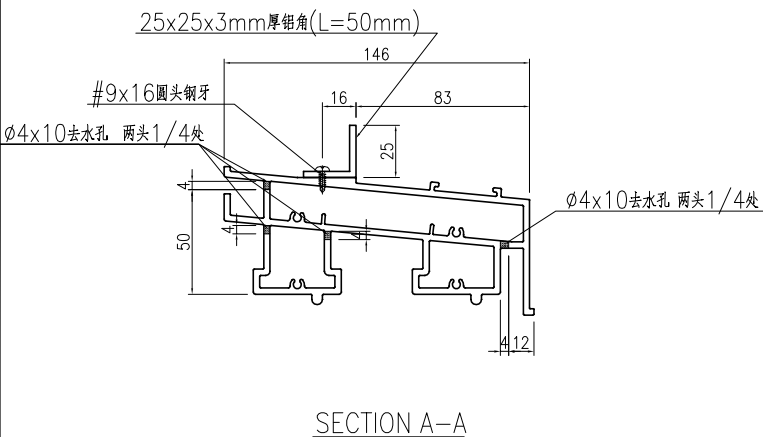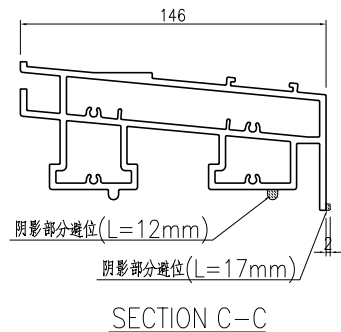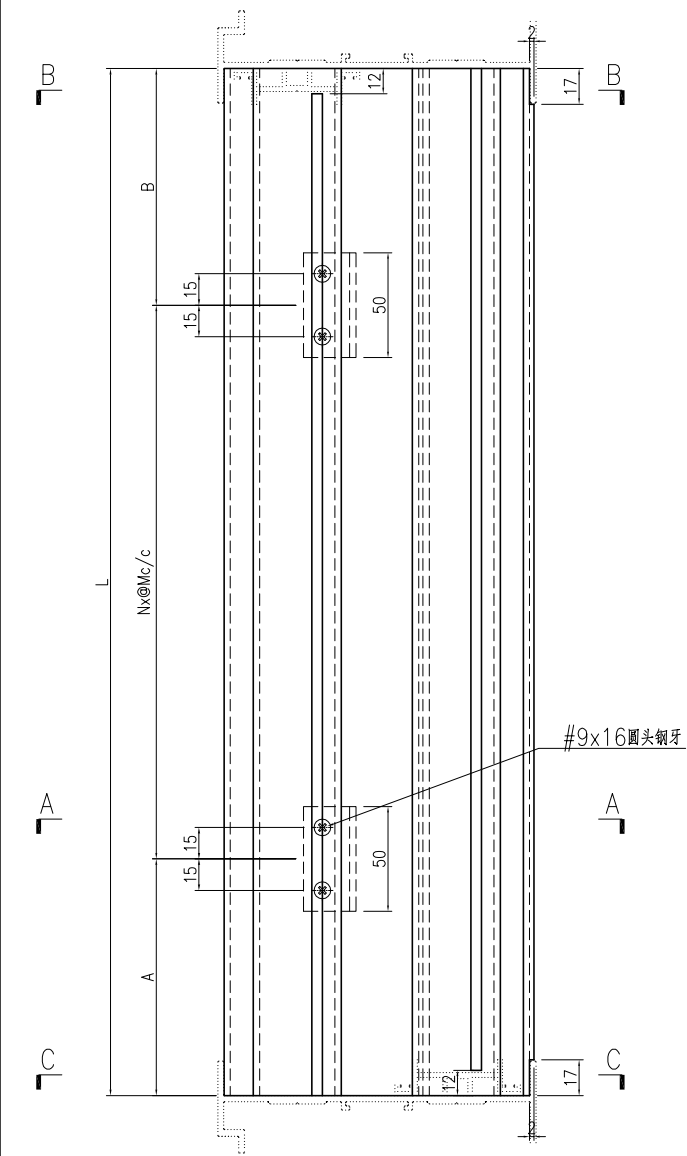

名稱	趟門框底橫加工圖	制圖	曾建平	2020-04-02	修改			
材料	X85701+25x25x3mm厚鋁角	復核			日期			
顏色	TUC43350SC(ZH)-3 白色	批准			圖號	J851-AL35a		

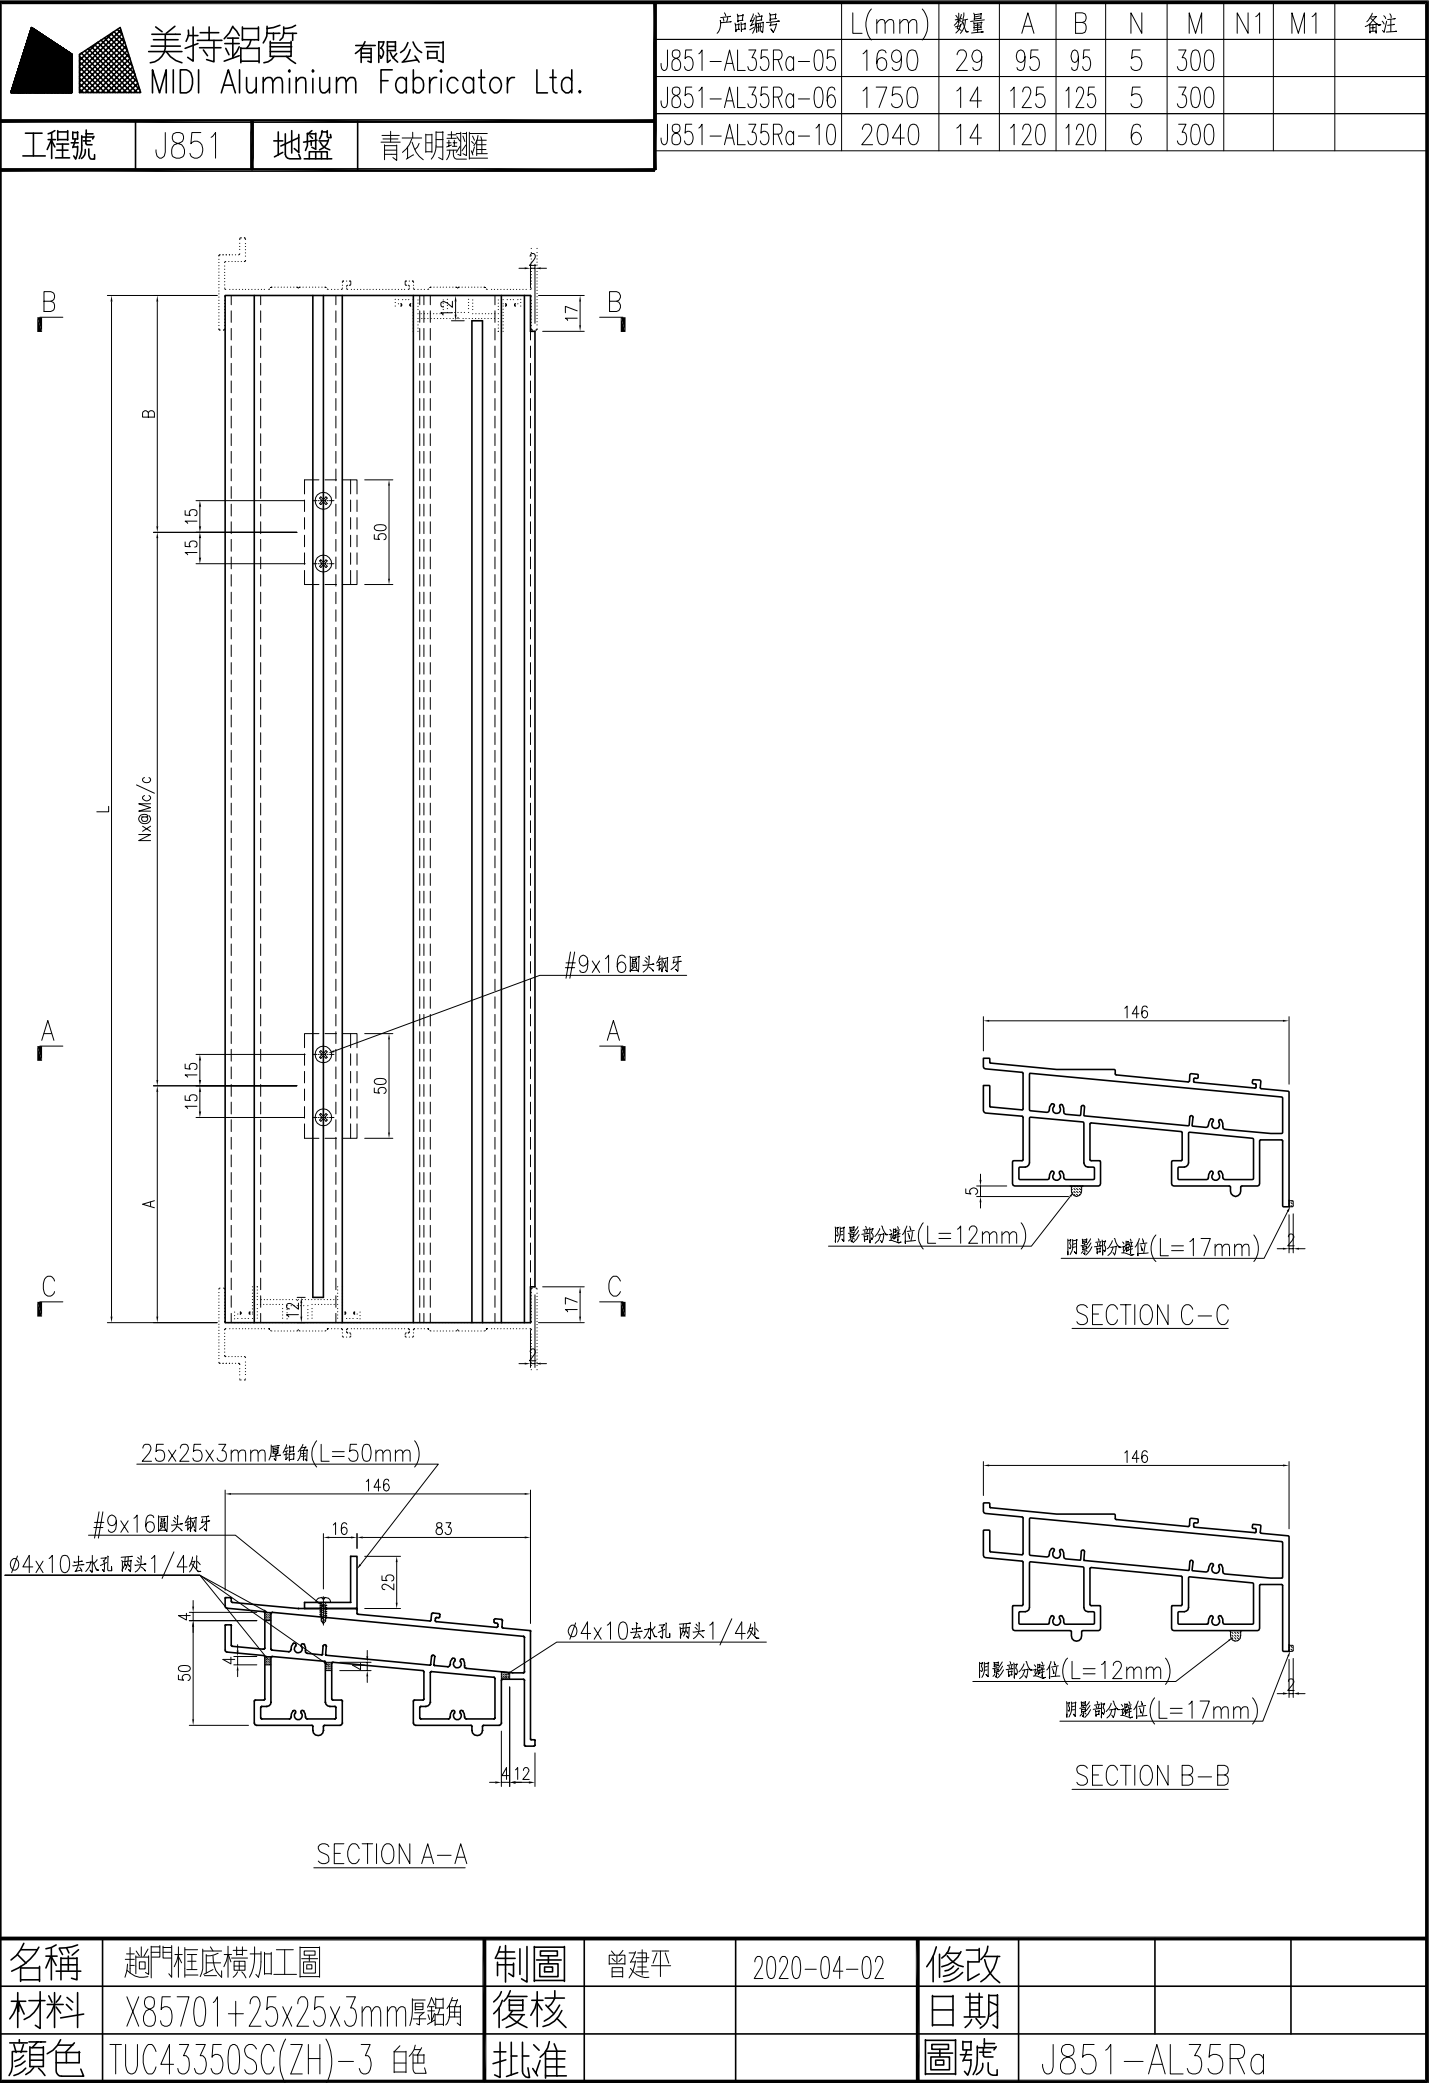




美特鋁質有限公司

MIDI Aluminium Fabricator Ltd.

工程號	J851	地盤	青衣明翹匯
-----	------	----	-------

产品编号	L(mm)	数量	A	N	M	B	N1	M1	备注
		57							

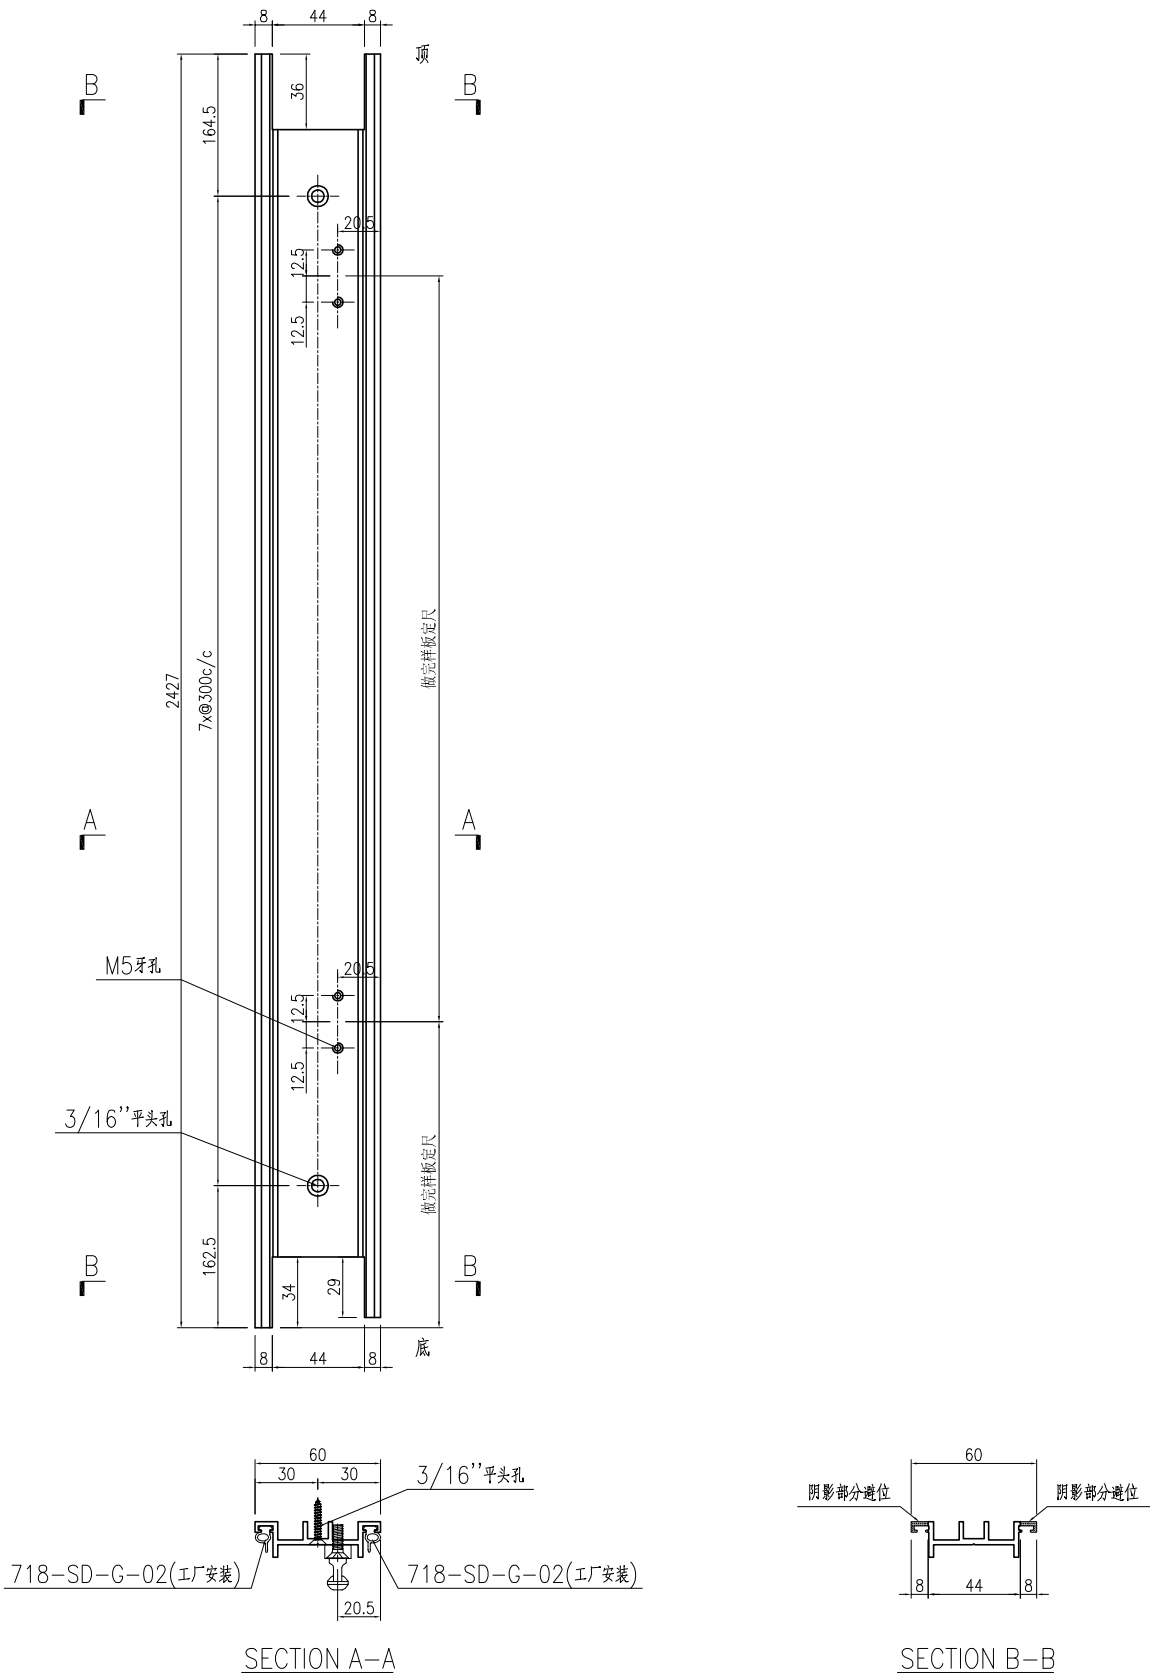

名稱	門企夾邊加工圖	制圖	曾建平	2020-04-02	修改			
材料	X846270	復核			日期			
顏色	TUC43350SC(ZH)-3 白色	批准			圖號	J851-AL36a		





美特鋁質

有限公司


MIDI Aluminium Fabricator Ltd.

工程號	J851	地盤	青衣明翹匯
-----	------	----	-------

产品编号	L(mm)	数量	A	N	M	B	N1	M1	备注
		57							

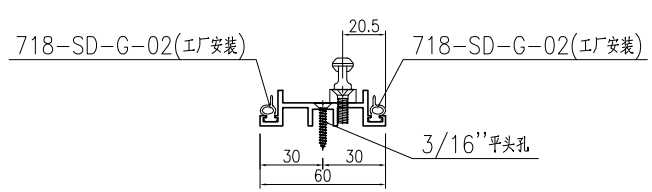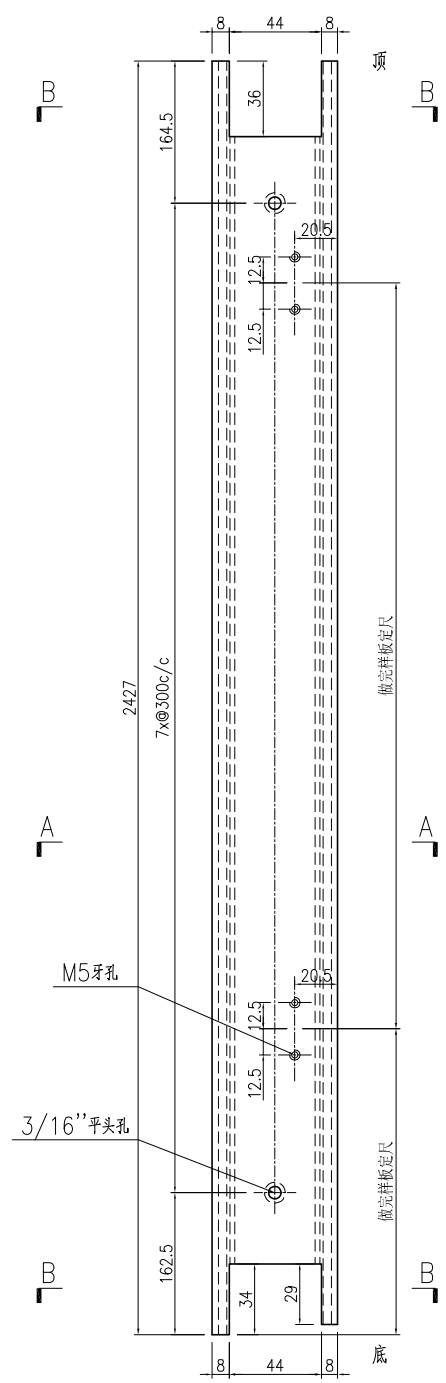


SECTION A-A

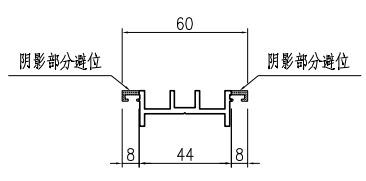

SECTION B-B


名稱	門企夾邊加工圖	制圖	曾建平	2020-04-02	修改			
材料	X846270	復核			日期			
顏色	TUC43350SC(ZH)-3 白色	批准			圖號	J851-AL36Ra		

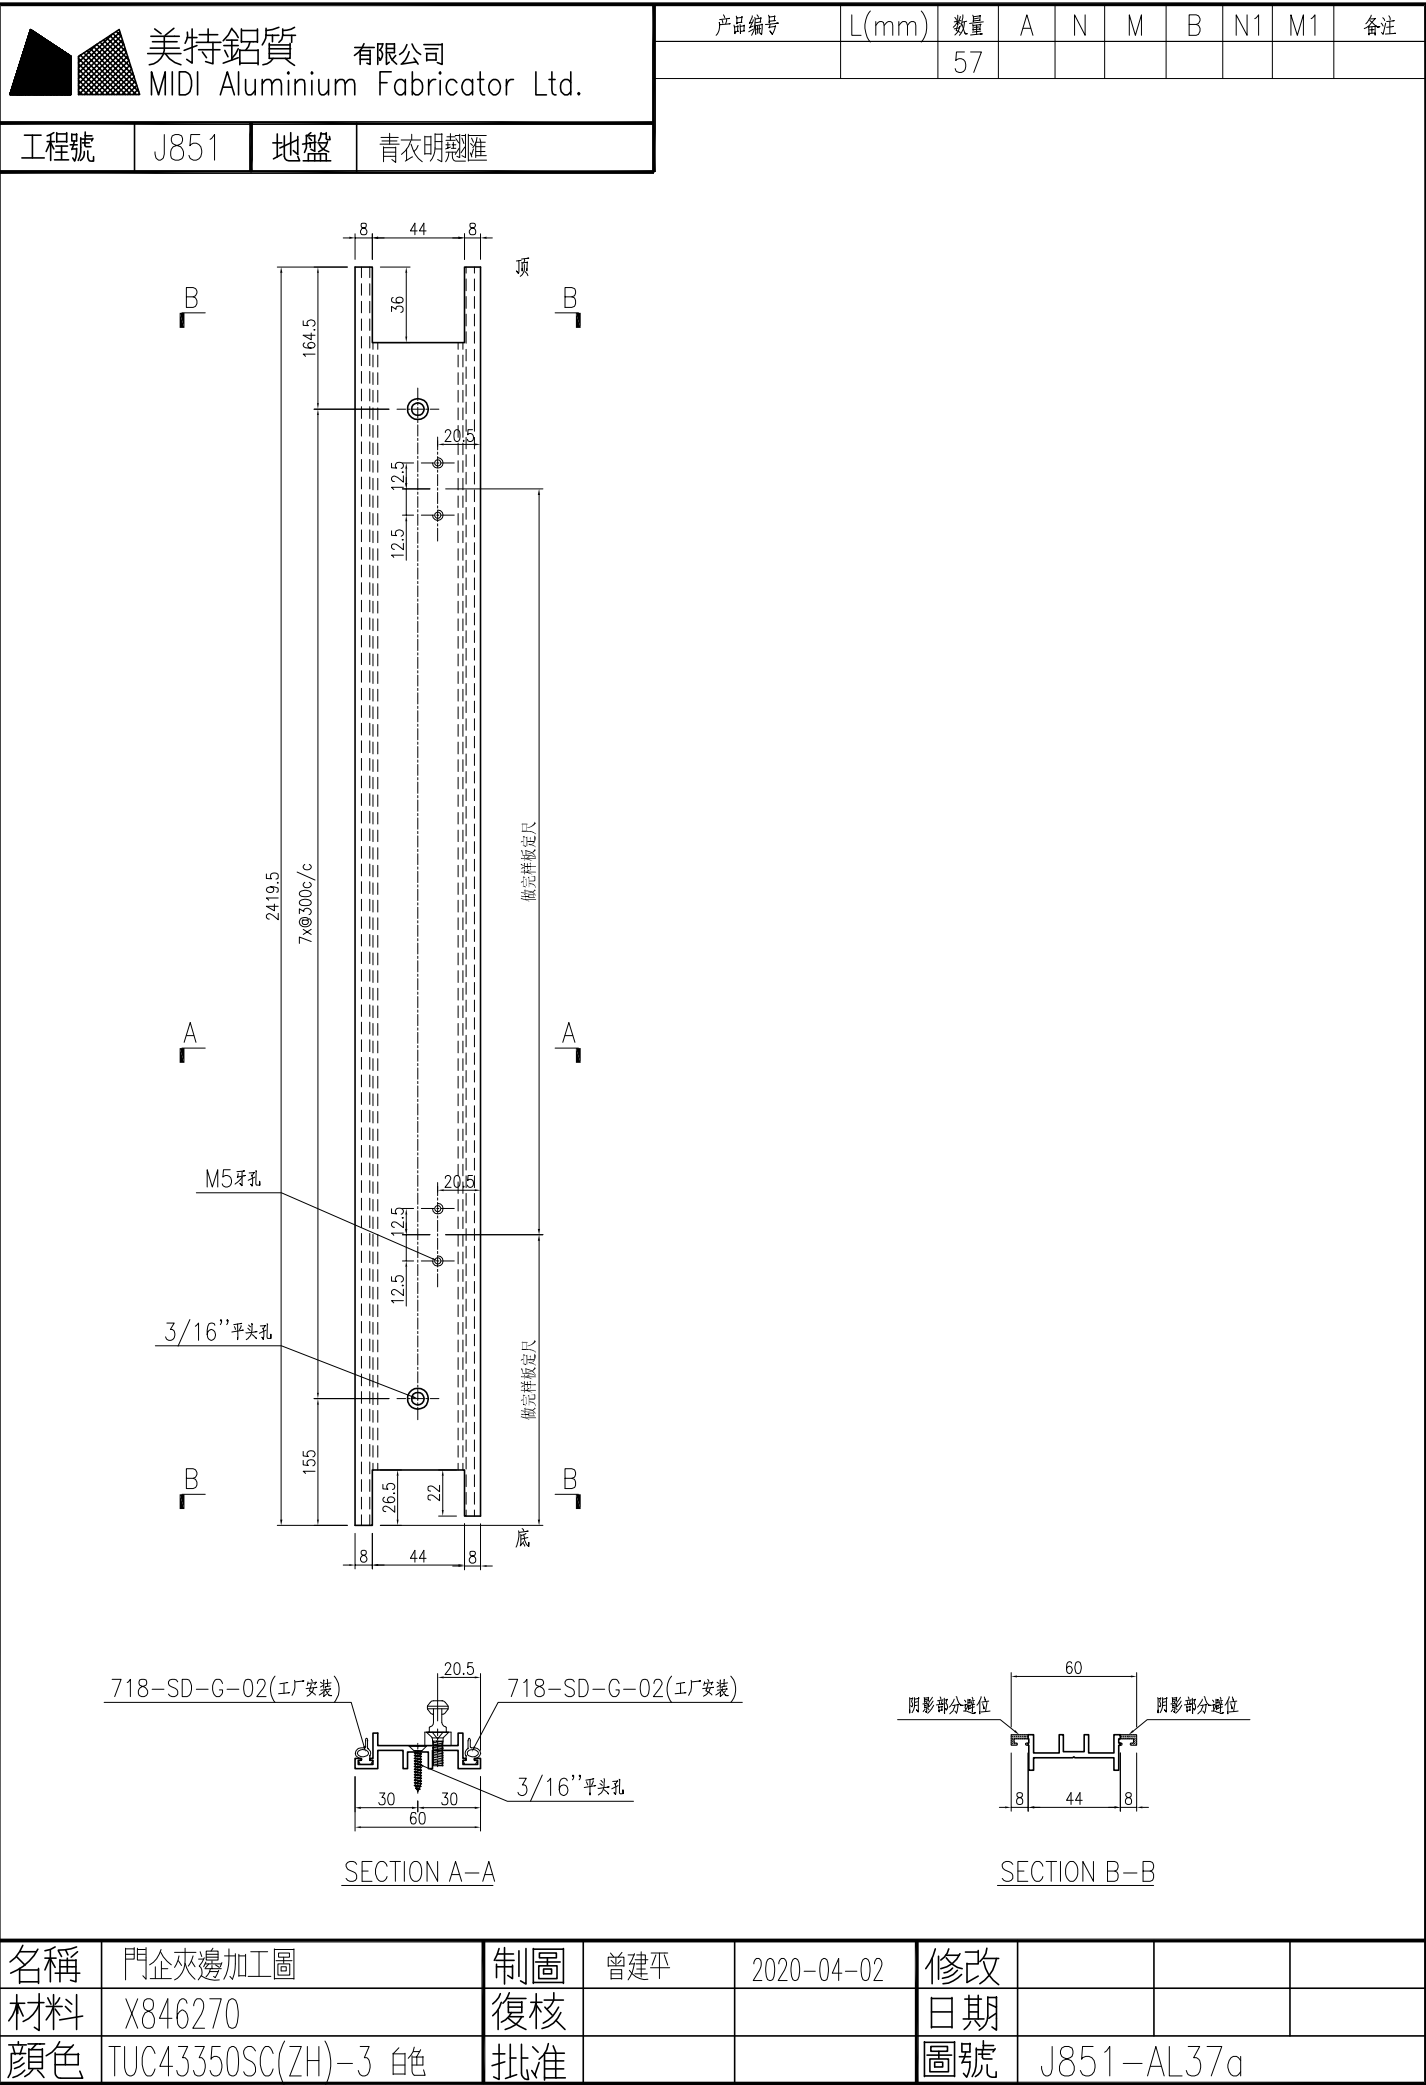





产品编号	L(mm)	数量	A	N	M	B	N1	M1	备注
		57							

工程號	J851	地盤	青衣明趵匯
-----	------	----	-------

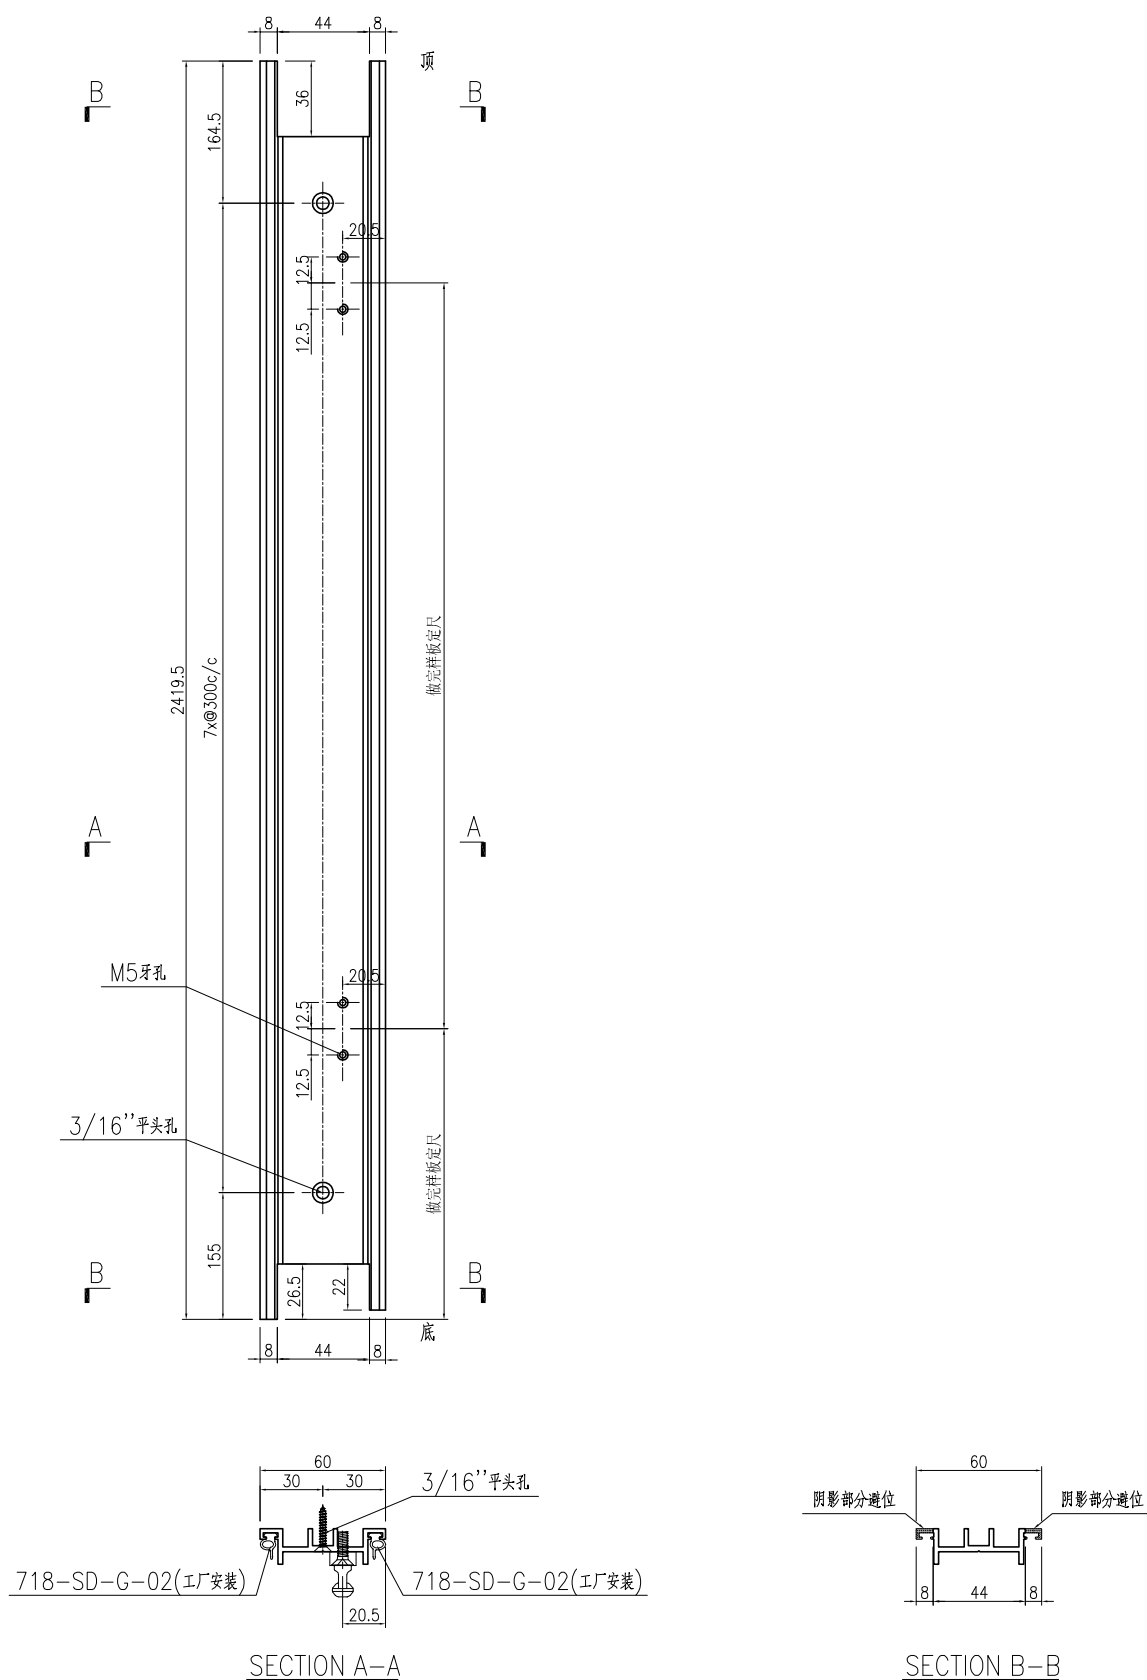


名稱	門企夾邊加工圖	制圖	曾建平	2020-04-02	修改			
材料	X846270	復核			日期			
顏色	TUC43350SC(ZH)-3 白色	批准			圖號	J851-AL37Ra		

序号	产品编号	料号	产品名称	L(mm)	数量	备注
1	J851-AL01	X85699	門玉企	2380.5	1	
2	J851-AL02	X85699	門玉企	2380.5	1	
3	J851-AL03R	X85699	門玉企	2380.5	1	
4	J851-AL04R	X85699	門玉企	2380.5	1	
5	J851-AL05-01	X85699	門玉頂	838.5	2	
6	J851-AL06-01	X85699	門玉底	838.5	2	
7	J851-AL13R	X85703	門玉勾料	2380.5	1	
8	J851-AL14R	X85703	門玉勾料	2380.5	1	
9	J851-AL15-01	X85700	玻璃線	2248.5	2	
10	J851-AL16-01	X85700	玻璃線	2248.5	2	
11	J851-AL17-01	X85700	玻璃線	706.5	4	

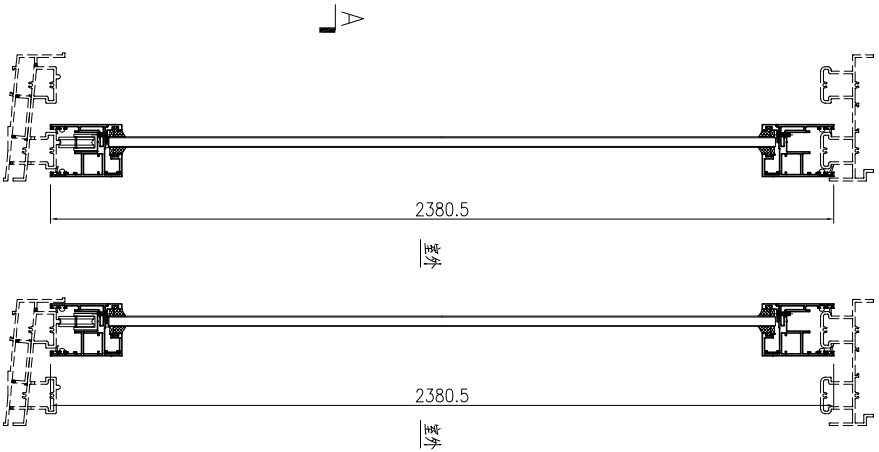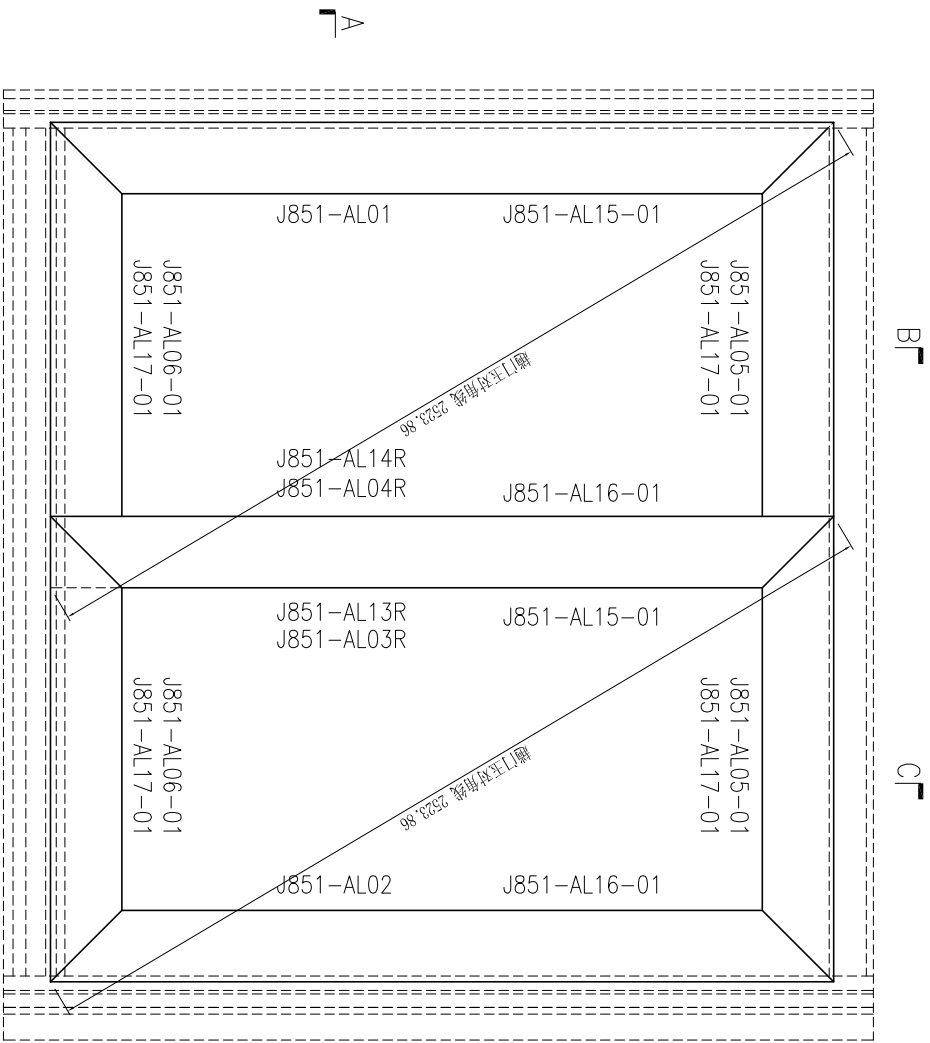


此加工图用于窗号 T1/W1R & T1/W31R & T2/W1R & T2/W31R 趟门框组框图。
备注: T1/W1R 有 108 副, T1/W31R 有 8 副, T2/W1R 有 108 副, T2/W31R 有 8 副。

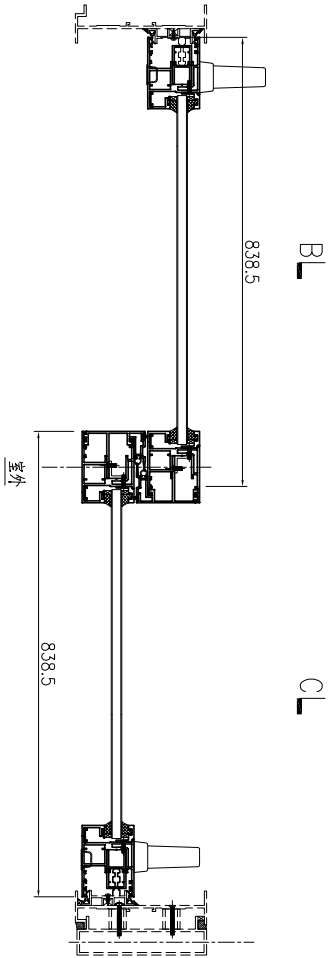

SECTION A-A

SECTION B-B

SECTION C-C

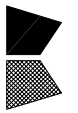

美特铝质 有限公司
MIDI Aluminium Fabricator Ltd.

工程號: J851
地盤: 青衣明匯

窗號: 顏色: UCT5341935C-3 棧

數量: 232
位置:

繪圖: 曾建平
校核: 王禮秋




日期: 2020-04-02
日期: 2020-04-02

批准: 日期: 採用: 地盤 工廠

名稱: 趟門組裝圖
版本: A

圖號: J851-ZK01R
版本:

序号	产品编号	料号	产品名称	L (mm)	数量	备注
1	J851-AL01	X85699	門玉企	2380.5	1	
2	J851-AL02	X85699	門玉企	2380.5	1	
3	J851-AL03	X85699	門玉企	2380.5	1	
4	J851-AL04	X85699	門玉企	2380.5	1	
5	J851-AL05-01	X85699	門玉頂	838.5	2	
6	J851-AL06-01	X85699	門玉底	838.5	2	
7	J851-AL13	X85703	門玉勾料	2380.5	1	
8	J851-AL14	X85703	門玉勾料	2380.5	1	
9	J851-AL15-01	X85700	玻璃線	2248.5	2	
10	J851-AL16-01	X85700	玻璃線	2248.5	2	
11	J851-AL17-01	X85700	玻璃線	706.5	4	

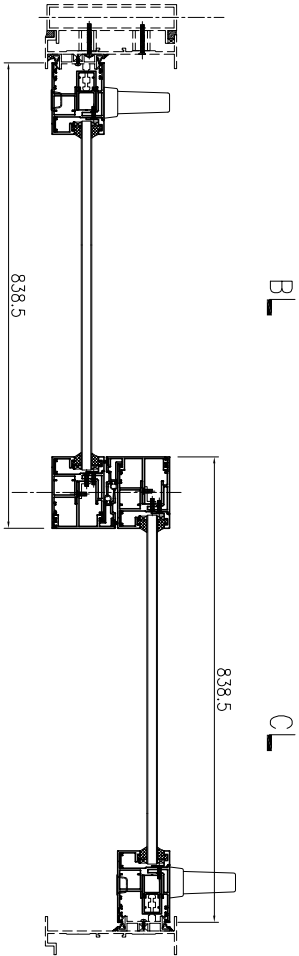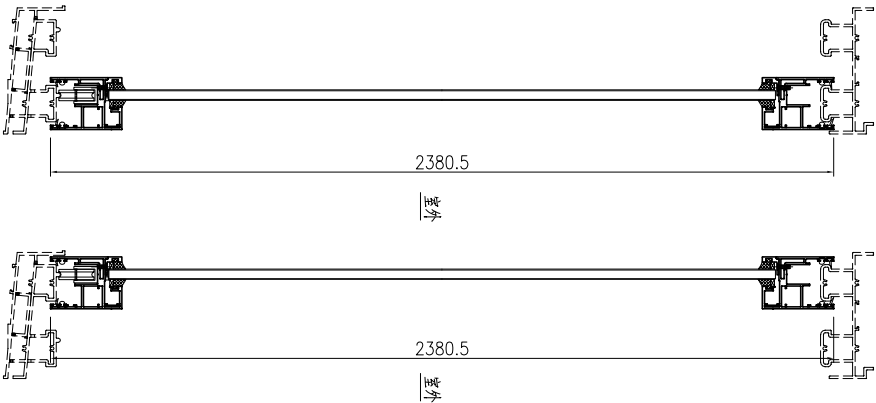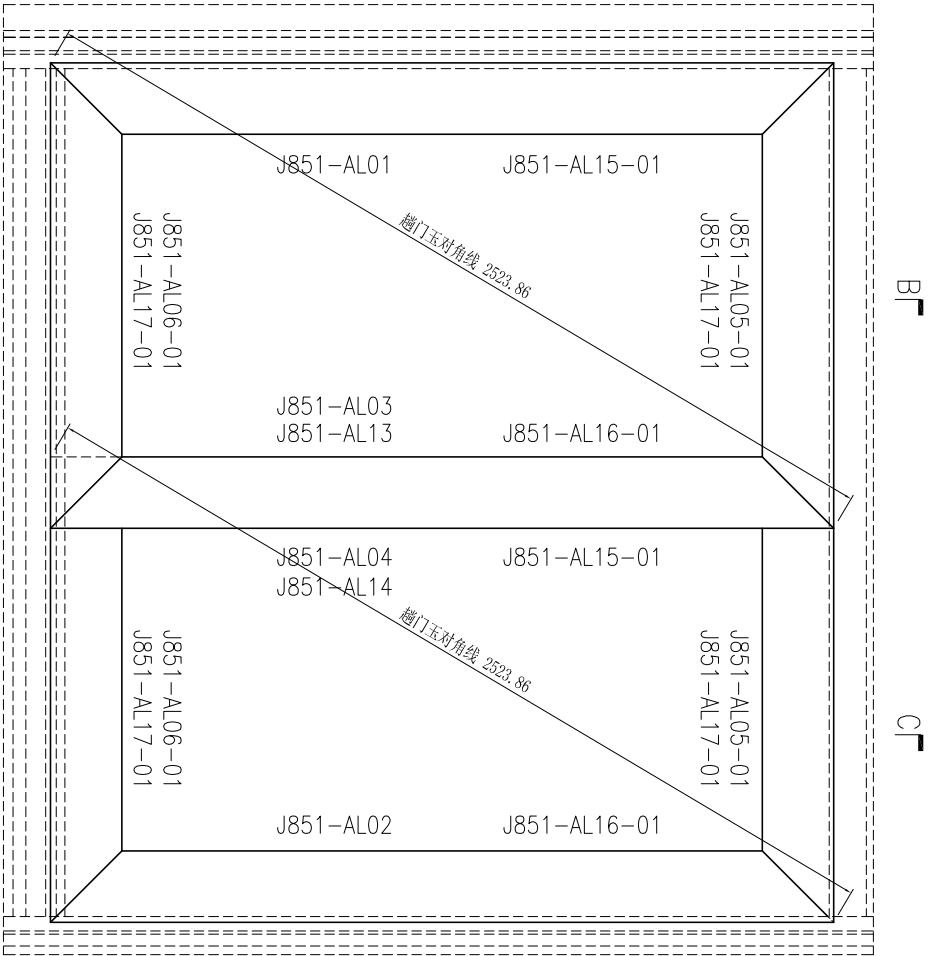




此加工图用于窗号 T1/W1 & T1/W31 & T2/W1 & T2/W31 & T1/W21
& T1/W51 趟门框组框图。
备注: T1/W1有81副, T1/W31有6副, T2/W1有108副, T2/W31有8副,
T1/W21有27副, T1/W51有2副。




美特铝质 有限公司
MIDI Aluminium Fabricator Ltd.

工程號: J851	窗號:	數量: 232	繪圖: 曾建平	日期: 2020-04-02	批准:	名稱: 趟門玉組裝圖	圖號: J851-ZK01
地盤: 青衣明匯	顏色: UCT534193SC-3 棹	位置:	校核: 王禮秋	日期: 2020-04-02	採用: 地盤	版本: A	版本:





序号	产品编号	料号	产品名称	L (mm)	数量	备注
1	J851-AL01	X85699	門玉企	2380.5	1	
2	J851-AL02	X85699	門玉企	2380.5	1	
3	J851-AL03	X85699	門玉企	2380.5	1	
4	J851-AL04	X85699	門玉企	2380.5	1	
5	J851-AL05-02	X85699	門玉頂	833.5	2	
6	J851-AL06-02	X85699	門玉底	833.5	2	
7	J851-AL13	X85703	門玉勾料	2380.5	1	
8	J851-AL14	X85703	門玉勾料	2380.5	1	
9	J851-AL15-02	X85700	玻璃線	2248.5	2	
10	J851-AL16-02	X85700	玻璃線	2248.5	2	
11	J851-AL17-02	X85700	玻璃線	701.5	4	

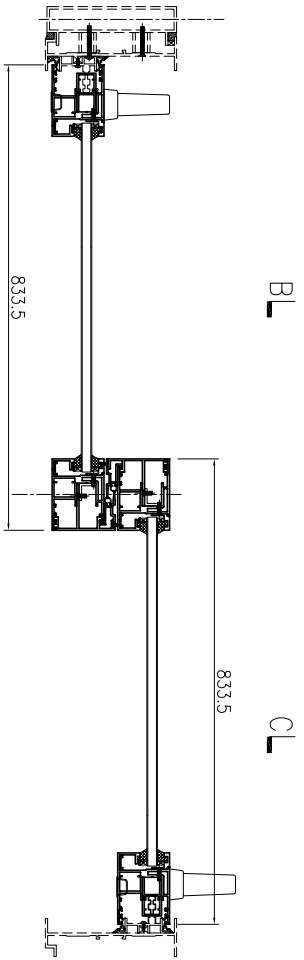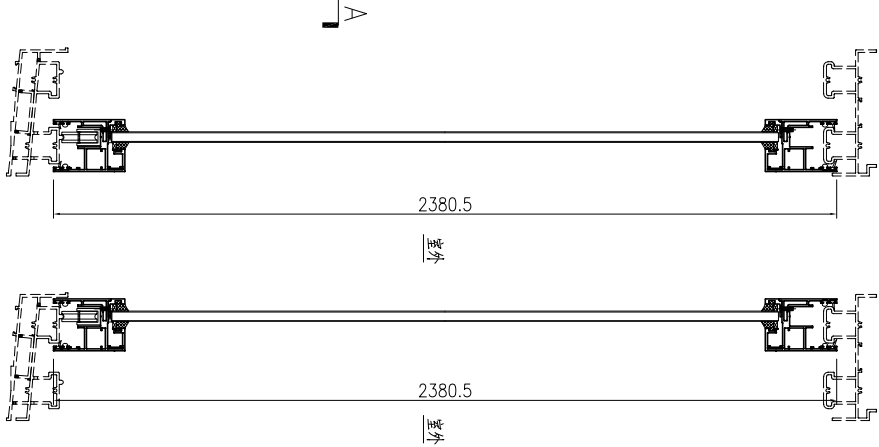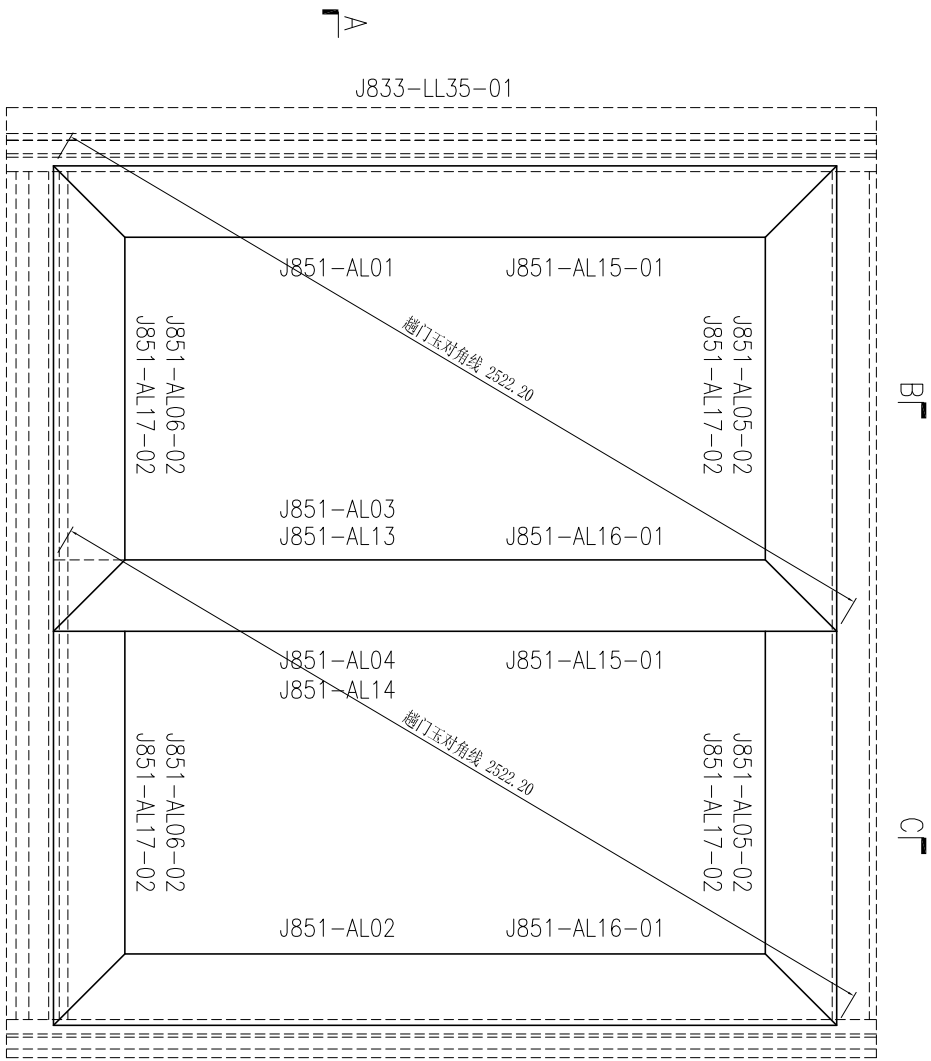

此加工图用于窗号 T1/W21 & T1/W51 趟门玉组框图。

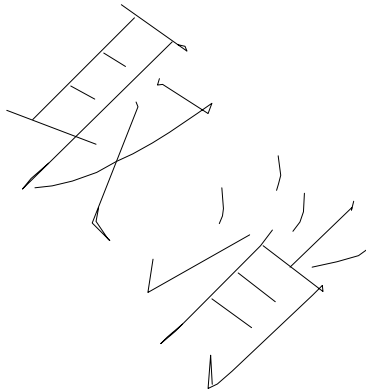

序号	产品编号	料号	产品名称	L(mm)	数量	备注
1	J851-AL07	X85699	門玉企	2380.5	1	
2	J851-AL08	X85699	門玉企	2380.5	1	
3	J851-AL09	X85699	門玉企	2380.5	1	
4	J851-AL10	X85699	門玉企	2380.5	1	
5	J851-AL11-01	X85699	門玉頂	751	2	
6	J851-AL12-01	X85699	門玉底	751	2	
7	J851-AL13	X85703	門玉勾料	2380.5	1	
8	J851-AL14	X85703	門玉勾料	2380.5	1	
9	J851-AL15-01	X85700	玻璃線	2248.5	2	
10	J851-AL16-01	X85700	玻璃線	2248.5	2	
11	J851-AL17-03	X85700	玻璃線	619	4	

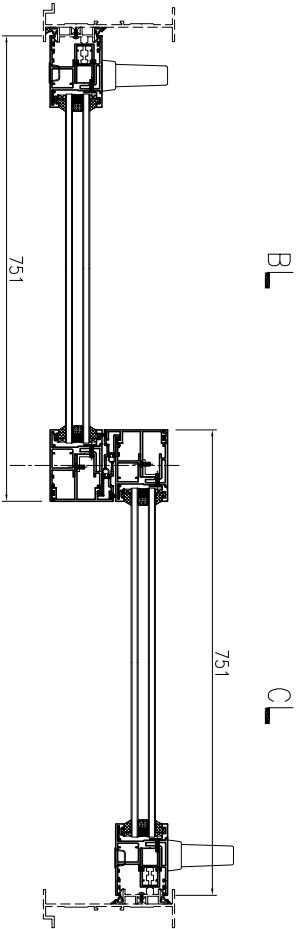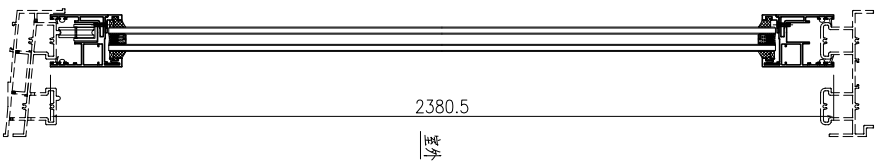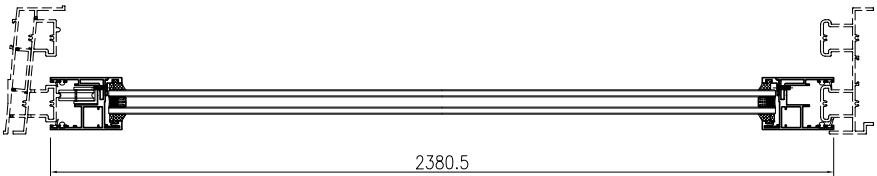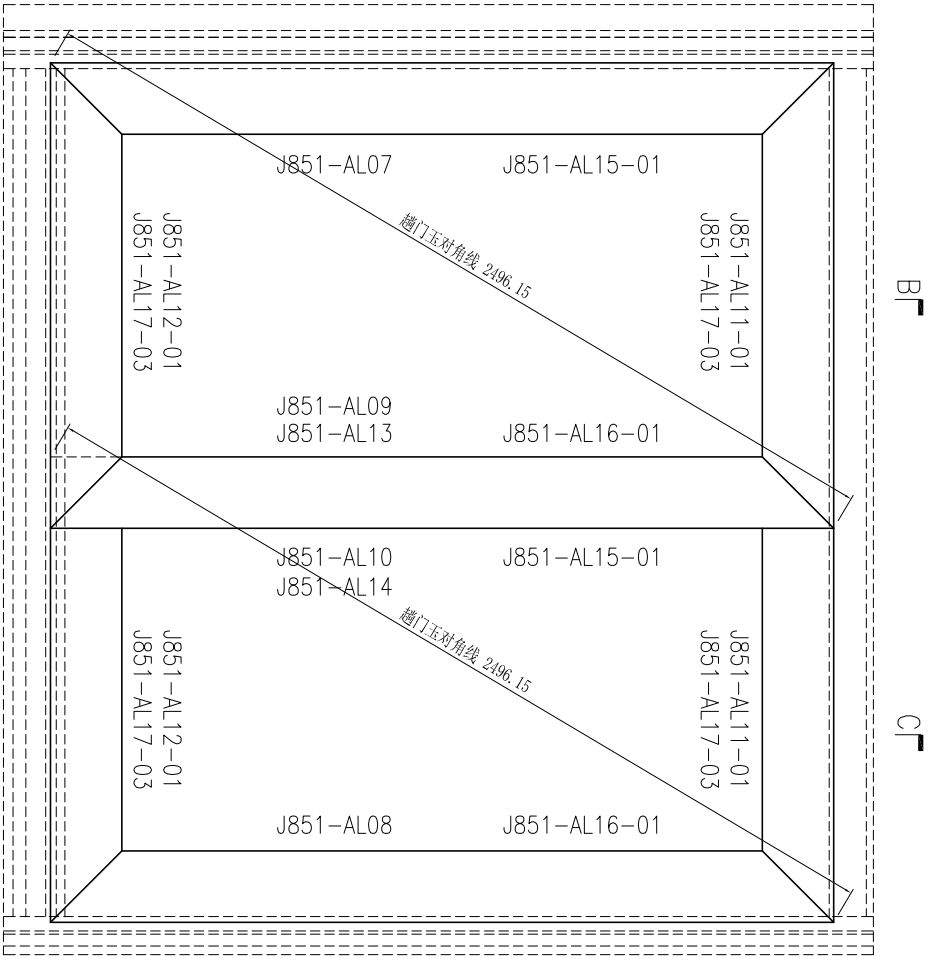

SECTION A-A

SECTION B-B

SECTION C-C

此加工图用于窗号 T2-W19A1 & T2-W49A3 趟门框组框图。
备注：T2-W19A1有27副，T2-W49A3有2副。



美特铝质 有限公司
MIDI Aluminium Fabricator Ltd.

工程號: J851
地盤: 青衣明匯

窗號: 顏色: UCT54193SC-3 棧

數量: 29
位置:

繪圖: 曾建平
校核: 王禮秋

日期: 2020-04-02
日期: 2020-04-02



批准:

日期:

名稱: 趟門玉組裝圖
版本: A


圖號: J851-ZK03
版本:

序号	产品编号	料号	产品名称	L(mm)	数量	备注
1	J851-AL07	X85699	門玉企	2380.5	1	
2	J851-AL08	X85699	門玉企	2380.5	1	
3	J851-AL09	X85699	門玉企	2380.5	1	
4	J851-AL10	X85699	門玉企	2380.5	1	
5	J851-AL11-02	X85699	門玉頂	871	2	
6	J851-AL12-02	X85699	門玉底	871	2	
7	J851-AL13	X85703	門玉勾料	2380.5	1	
8	J851-AL14	X85703	門玉勾料	2380.5	1	
9	J851-AL15-01	X85700	玻璃線	2248.5	2	
10	J851-AL16-01	X85700	玻璃線	2248.5	2	
11	J851-AL17-04	X85700	玻璃線	739	4	

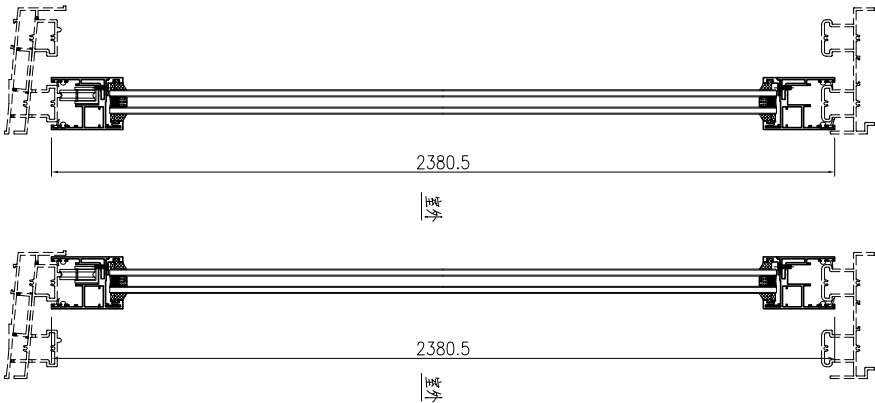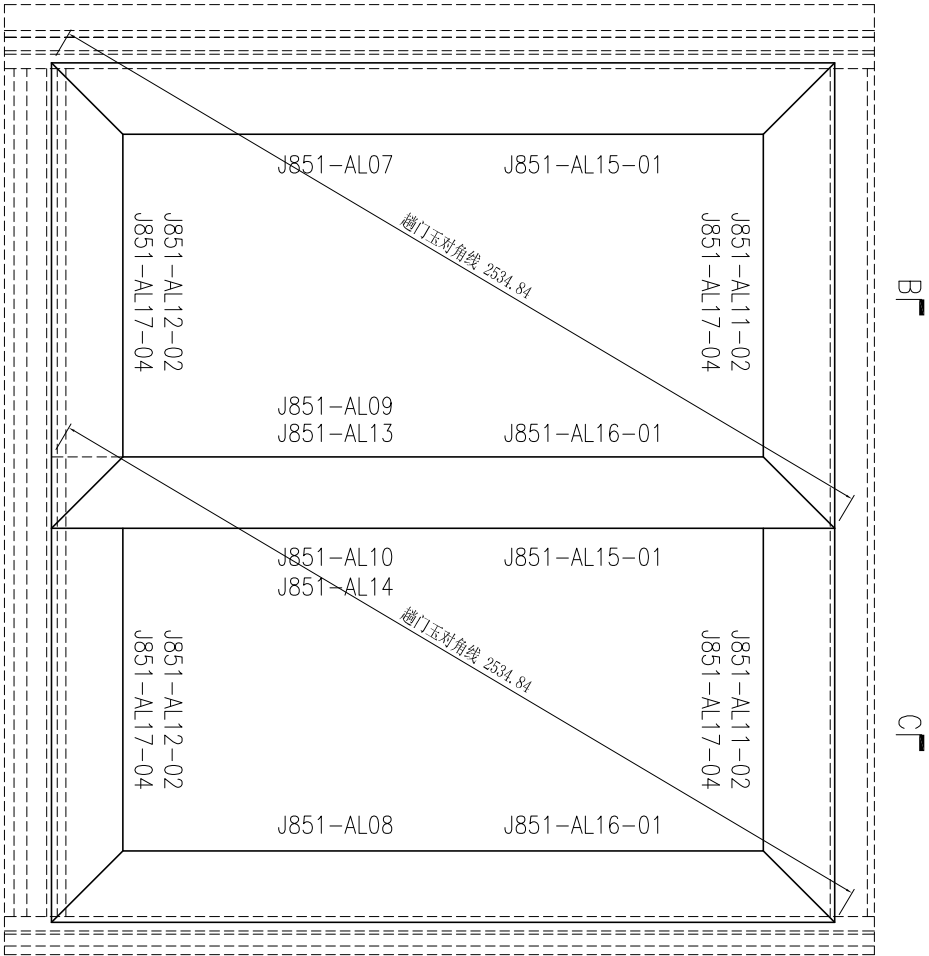

SECTION B-B

SECTION C-C

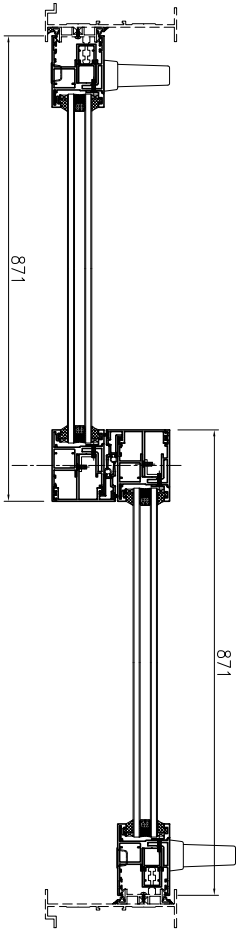

SECTION A-A

此加工图用于窗号 T1-W19A1 & T1-W49A1 趟门框组框图。
备注：T1-W19A1有27副，T1-W49A1有2副。



美特铝质 有限公司
MIDI Aluminium Fabricator Ltd.

工程號: J851
地盤: 青衣明匯

窗號:

顏色: UCT54193SC-3 棧

數量: 29
位置:

繪圖: 曾建平
校核: 王禮秋

日期: 2020-04-02
日期: 2020-04-02

批准:



採用: 地盤

工廠

名稱: 趟門框組裝圖
版本: A


圖號: J851-ZK04
版本:

序号	产品编号	料号	产品名称	L(mm)	数量	备注
6	J851-AL12-02	X85699	門玉底	871	2	
7	J851-AL13R	X85703	門玉勾料	2380.5	1	
8	J851-AL14R	X85703	門玉勾料	2380.5	1	
9	J851-AL15-01	X85700	玻璃線	2248.5	2	
10	J851-AL16-01	X85700	玻璃線	2248.5	2	
11	J851-AL17-04	X85700	玻璃線	739	4	

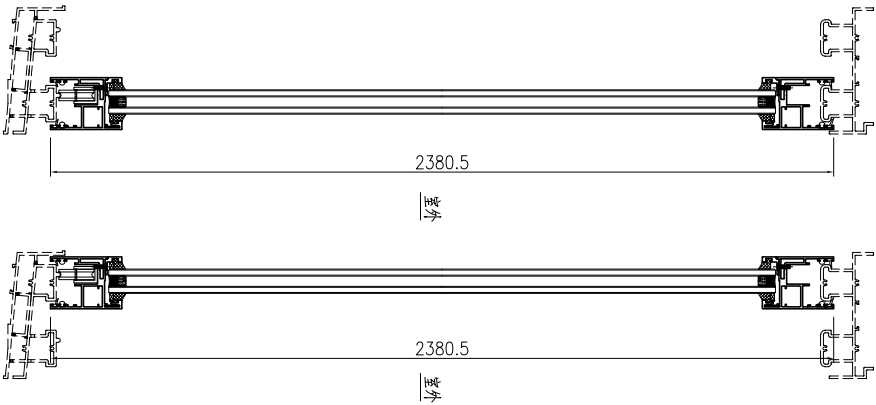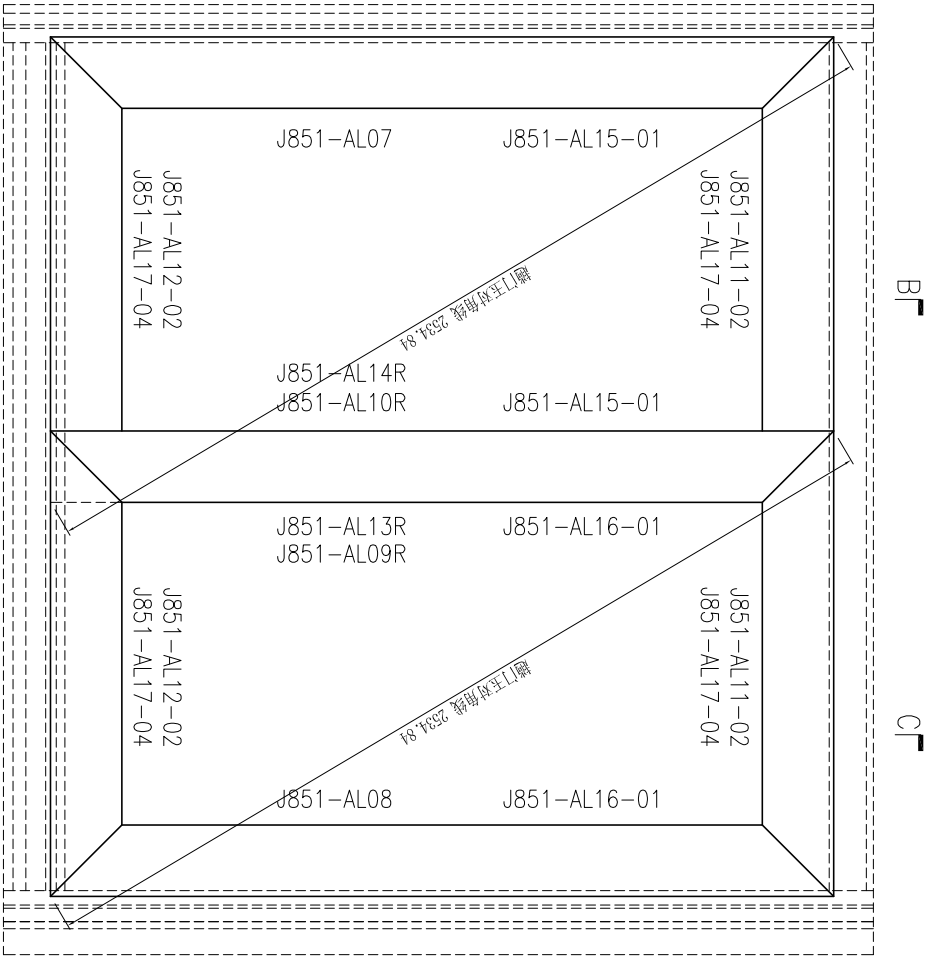

SECTION B-B

SECTION C-C

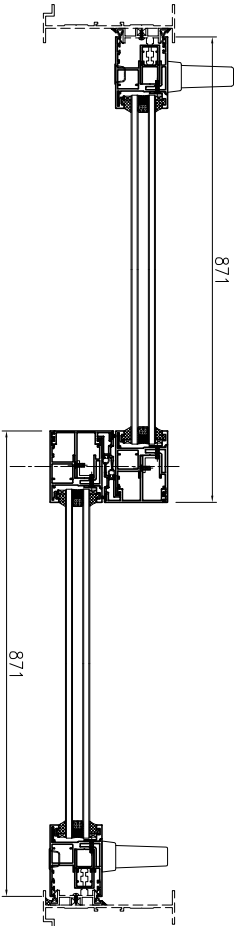

SECTION A-A

此加工圖用于窗号T1-W19B2R & T1-W49B2R & T1-W49A1R 趟門框組框圖。
备注：T1-W19B2R有26副,T1-W49B2R有1副,T1-W49A1R有1副。



美特鋁質 有限公司
MIDI Aluminium Fabricator Ltd.

工程號: J851
地點: 青衣明匯

窗號: 顏色: UCT5341935C-3 棧

數量: 28
位置:

繪圖: 曾建平
校核: 王禮秋




日期: 2020-04-02
日期: 2020-04-02

批准: 日期:
採用: 地盤 工廠

名稱: 趟門框組框圖
版本: A

圖號: J851-ZK04R
版本:

序号	产品编号	料号	产品名称	L(mm)	数量	备注
1	J851-AL107	X85699	門玉企	2380.5	1	
2	J851-AL08	X85699	門玉企	2380.5	1	
3	J851-AL09	X85699	門玉企	2380.5	1	
4	J851-AL10	X85699	門玉企	2380.5	1	
5	J851-AL11-03	X85699	門玉頂	876	2	
6	J851-AL12-03	X85699	門玉底	876	2	
7	J851-AL13	X85703	門玉勾料	2380.5	1	
8	J851-AL14	X85703	門玉勾料	2380.5	1	
9	J851-AL15-01	X85700	玻璃線	2248.5	2	
10	J851-AL16-01	X85700	玻璃線	2248.5	2	
11	J851-AL17-05	X85700	玻璃線	744	4	

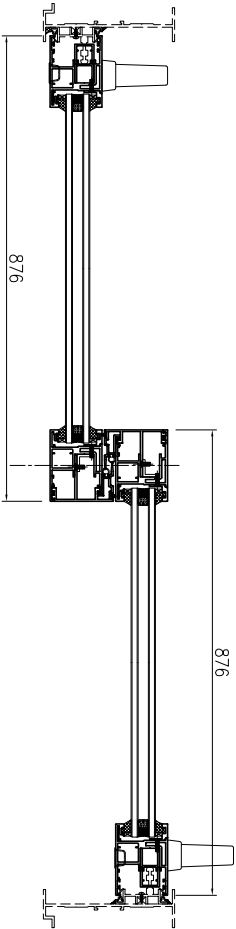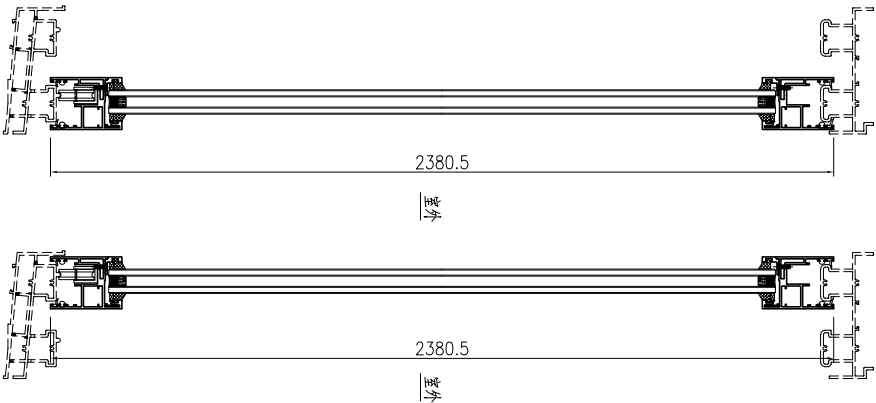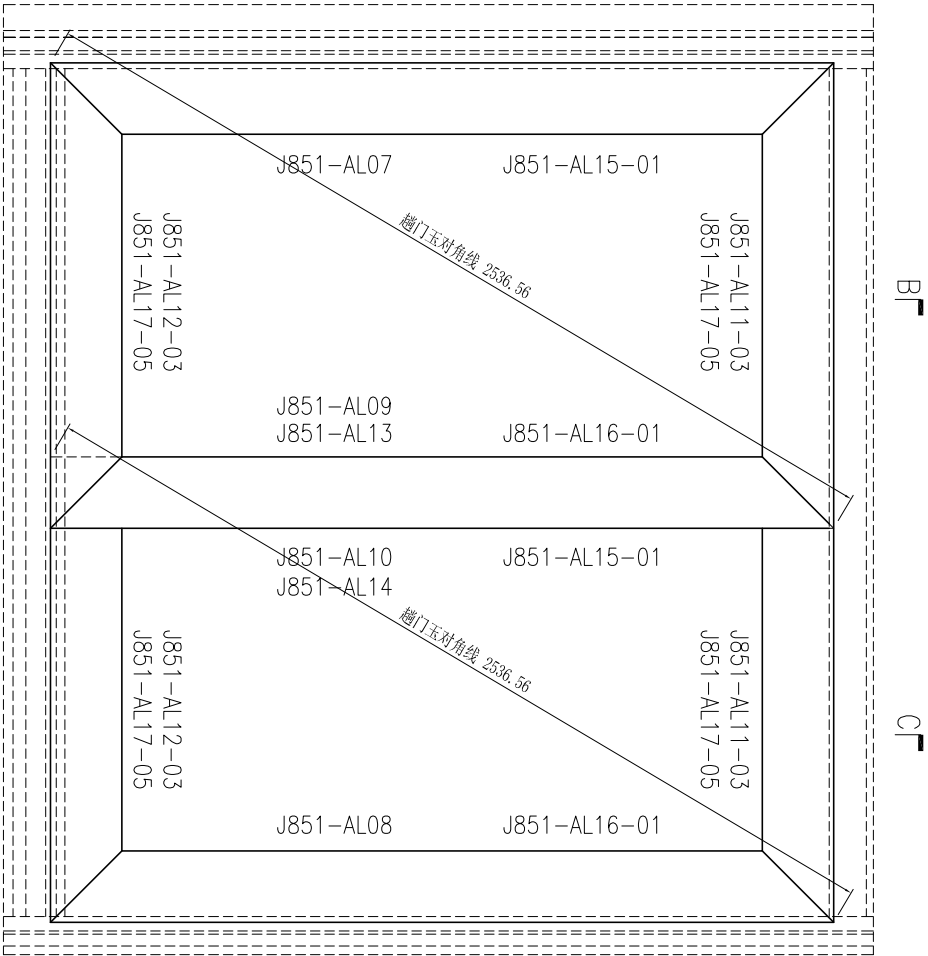

SECTION A-A

SECTION B-B

SECTION C-C

此加工图用于窗号 T1-W19B1 & T2-W19C & T2-W49C
& T2-W49B 趟门框组框图。

备注: T1-W19B1有14副, T2-W19C有13副, T2-W49C有1副,
T2-W49B有1副。



美特铝质 有限公司
MIDI Aluminium Fabricator Ltd.

工程號: J851
地盤: 青衣明匯

窗號: 顏色: UC534193C-3 棧

數量: 29
位置:

繪圖: 曾建平
校核: 王禮秋

日期: 2020-04-02
日期: 2020-04-02



批准: 日期: 採用: 地盤 工廠

名稱: 趟門玉組裝圖
版本: A

圖號: J851-ZK05
版本:


序号	产品编号	料号	产品名称	L (mm)	数量	备注
1	J851-AL07	X85699	門玉金	2380.5	1	
2	J851-AL08	X85699	門玉金	2380.5	1	
3	J851-AL09R	X85699	門玉金	2380.5	1	
4	J851-AL10R	X85699	門玉金	2380.5	1	
5	J851-AL11-03	X85699	門玉頂	876	2	
6	J851-AL12-03	X85699	門玉底	876	2	
7	J851-AL13R	X85703	門玉勾料	2380.5	1	
8	J851-AL14R	X85703	門玉勾料	2380.5	1	
9	J851-AL15-01	X85700	玻璃線	2248.5	2	
10	J851-AL16-01	X85700	玻璃線	2248.5	2	
11	J851-AL17-05	X85700	玻璃線	744	4	

序号	产品编号	料号	产品名称	L (mm)	数量	备注
1	J851-AL107	X85699	門玉企	2380.5	1	
2	J851-AL08	X85699	門玉企	2380.5	1	
3	J851-AL09	X85699	門玉企	2380.5	1	
4	J851-AL10	X85699	門玉企	2380.5	1	
5	J851-AL11-04	X85699	門玉頂	906	2	
6	J851-AL12-04	X85699	門玉底	906	2	
7	J851-AL13	X85703	門玉勾料	2380.5	1	
8	J851-AL14	X85703	門玉勾料	2380.5	1	
9	J851-AL15-01	X85700	玻璃線	2248.5	2	
10	J851-AL16-01	X85700	玻璃線	2248.5	2	
11	J851-AL17-06	X85700	玻璃線	774	4	

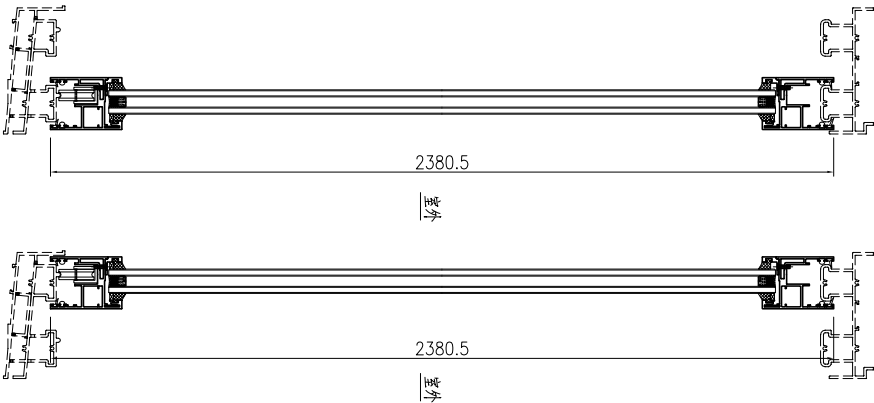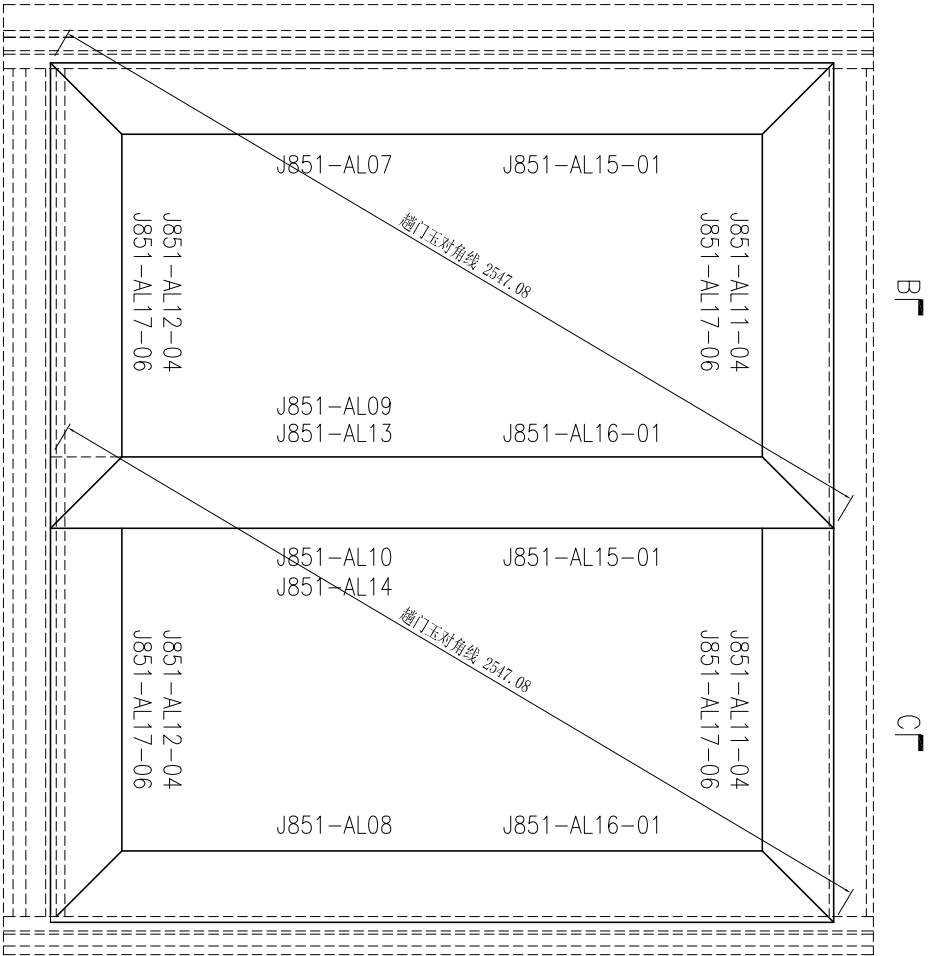

SECTION B-B

SECTION C-C

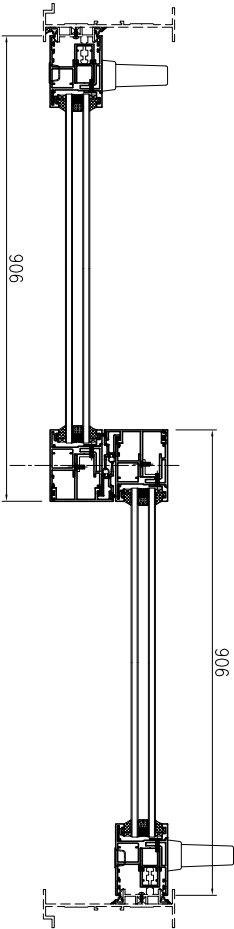

SECTION A-A

此加工图用于窗号 T1-W19D & T1-W49D 趟门框组框图。
备注: T1-W19D 有 1 副, T1-W49D 有 1 副



美特铝质 有限公司
MIDI Aluminium Fabricator Ltd.

工程號: J851
地盤: 青衣明匯

窗號: 顏色: UCT541933C-3 棧

數量: 14
位置:

繪圖: 曾建平
校核: 王禮秋

日期: 2020-04-02
日期: 2020-04-02



批准: 地盤

日期:

名稱: 趟門玉組裝圖
版本: A


圖號: J851-ZK06
版本:

序号	产品编号	料号	产品名称	L (mm)	数量	备注
1	J851-AL107	X85699	門玉企	2380.5	1	
2	J851-AL108	X85699	門玉企	2380.5	1	
3	J851-AL109R	X85699	門玉企	2380.5	1	
4	J851-AL110R	X85699	門玉企	2380.5	1	
5	J851-AL111-04	X85699	門玉頂	906	2	
6	J851-AL12-04	X85699	門玉底	906	2	
7	J851-AL13R	X85703	門玉勾料	2380.5	1	
8	J851-AL14R	X85703	門玉勾料	2380.5	1	
9	J851-AL15-01	X85700	玻璃線	2248.5	2	
10	J851-AL16-01	X85700	玻璃線	2248.5	2	
11	J851-AL17-06	X85700	玻璃線	774	4	

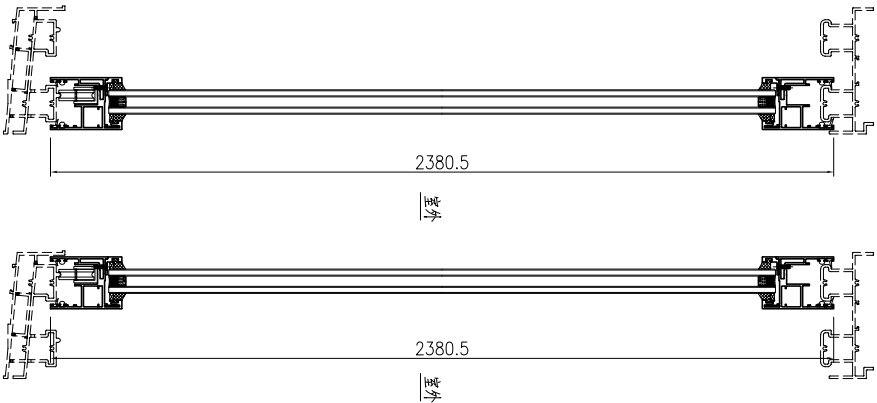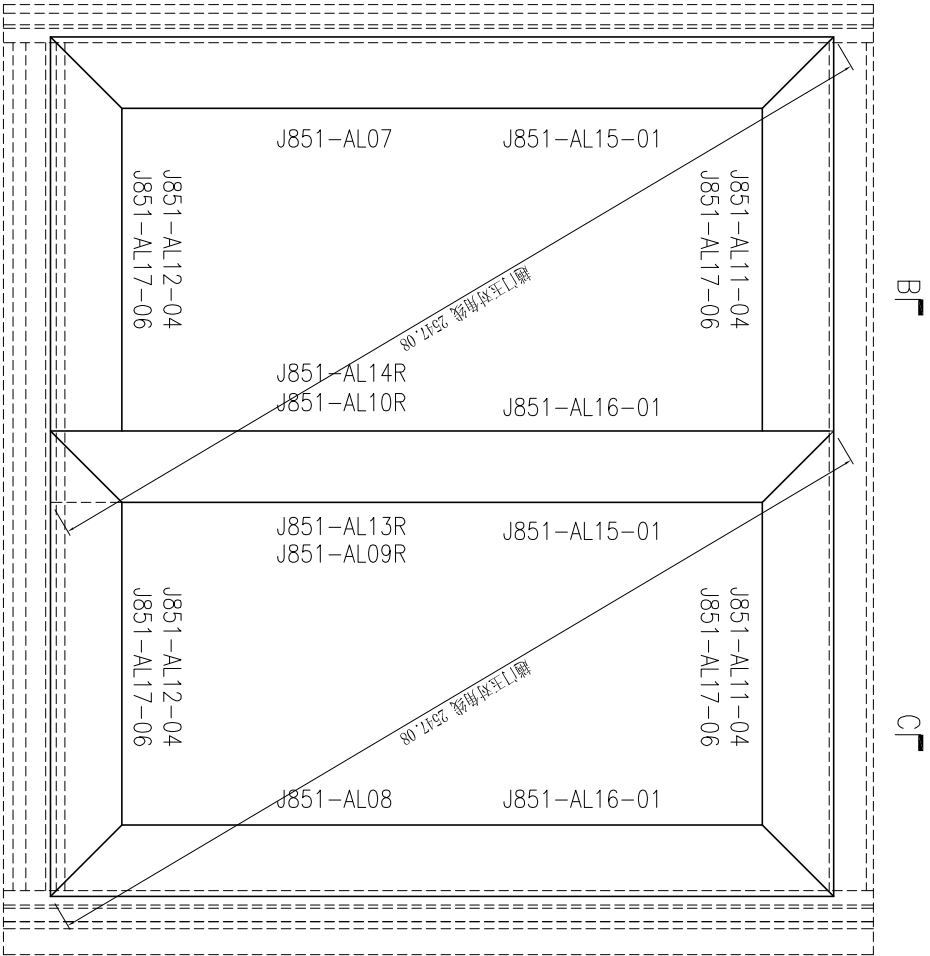

SECTION B-B

SECTION C-C

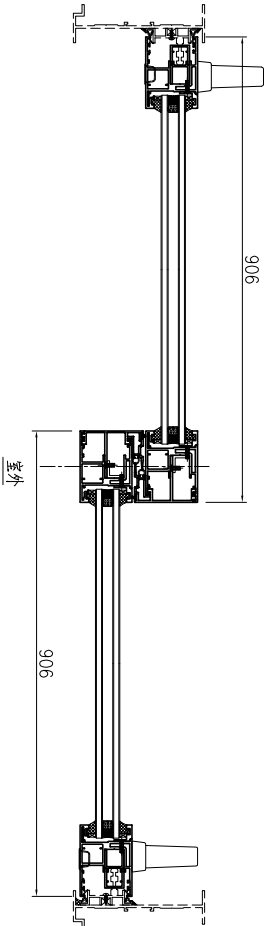

SECTION A-A

此加工图用于窗号 T2-W19DR 趟门框组框图。



美特铝质 有限公司
MIDI Aluminium Fabricator Ltd.

工程號: J851
地盤: 青衣明匯

窗號: 顏色: UCT5341935C-3 棧

數量: 14
位置:

繪圖: 曾建平
校核: 王禮秋




日期: 2020-04-02
日期: 2020-04-02

批准: 採用: 地盤 工廠

名稱: 趟門玉組裝圖
版本: A

圖號: J851-ZK06R
版本:

序号	产品编号	料号	产品名称	L(mm)	数量	备注
1	J851-AL107	X85699	門玉企	2380.5	1	
2	J851-AL08	X85699	門玉企	2380.5	1	
3	J851-AL09	X85699	門玉企	2380.5	1	
4	J851-AL10	X85699	門玉企	2380.5	1	
5	J851-AL11-07	X85699	門玉頂	981	2	
6	J851-AL12-07	X85699	門玉底	981	2	
7	J851-AL13	X85703	門玉勾料	2380.5	1	
8	J851-AL14	X85703	門玉勾料	2380.5	1	
9	J851-AL15-01	X85700	玻璃線	2248.5	2	
10	J851-AL16-01	X85700	玻璃線	2248.5	2	
11	J851-AL17-09	X85700	玻璃線	849	4	

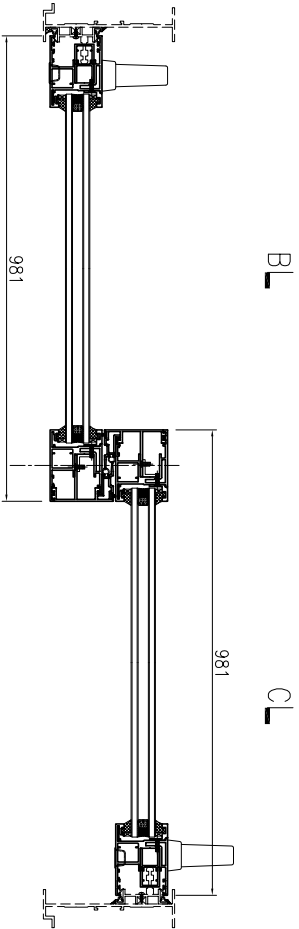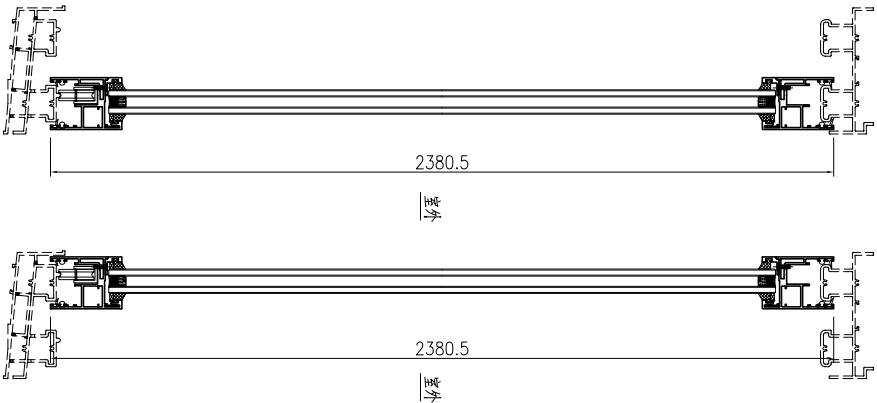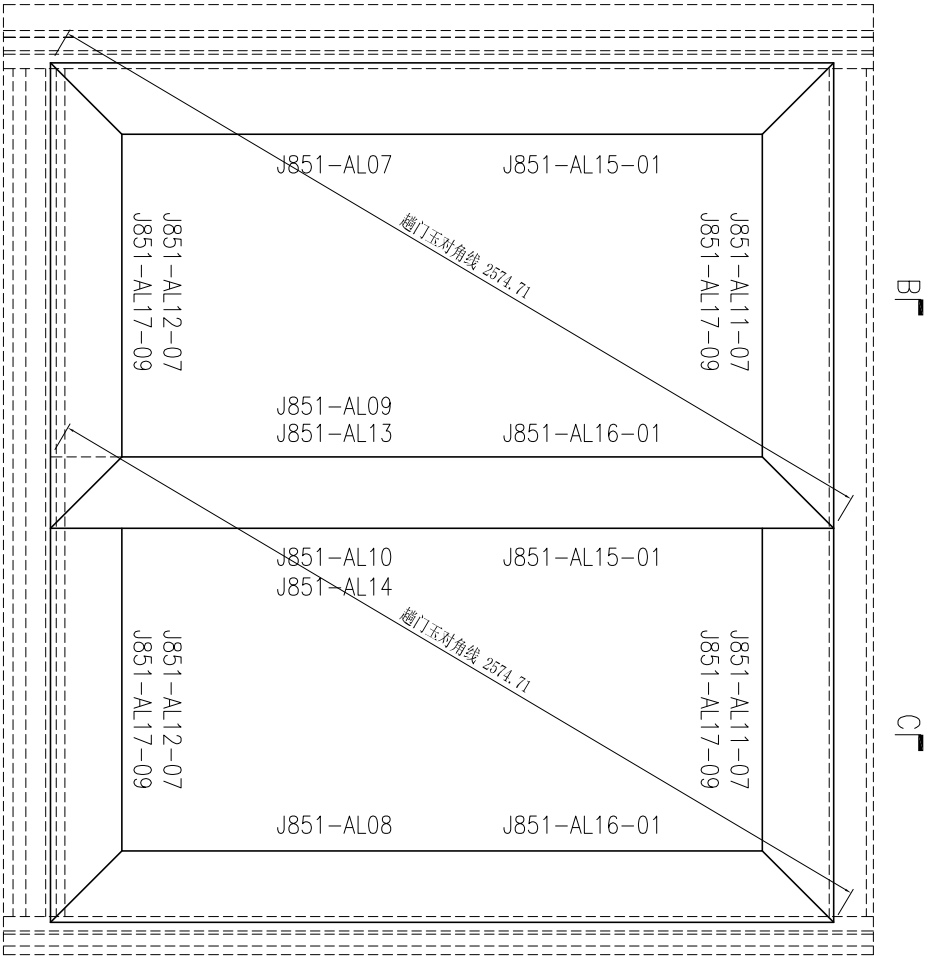

SECTION B-B

SECTION C-C

此如工图用于窗号 T2-W19A2 & T2-W49A2 趟门框组框图。
备注：T2-W19A2有27副，T2-W49A2有2副。



美特铝质 有限公司
MIDI Aluminium Fabricator Ltd.

工程號： J851
地盤： 青衣明匯

窗號：

顏色：UC1541935C-3 棧

數量： 29

繪圖： 曾建平
校核： 王禮秋

日期： 2020-04-02
日期： 2020-04-02

批准：





採用： 地盤

工廠

名稱： 趟門框組裝圖
版本： A

圖號： J851-ZK09
版本：

序号	产品编号	料号	产品名称	L (mm)	数量	备注
1	J851-AL07	X85699	門玉企	2380.5	1	
2	J851-AL08	X85699	門玉企	2380.5	1	
3	J851-AL09	X85699	門玉企	2380.5	1	
4	J851-AL10	X85699	門玉企	2380.5	1	
5	J851-AL11-08	X85699	門玉頂	1051	2	
6	J851-AL12-08	X85699	門玉底	1051	2	
7	J851-AL13	X85703	門玉勾料	2380.5	1	
8	J851-AL14	X85703	門玉勾料	2380.5	1	
9	J851-AL15-01	X85700	玻璃線	2248.5	2	
10	J851-AL16-01	X85700	玻璃線	2248.5	2	
11	J851-AL17-10	X85700	玻璃線	919	4	

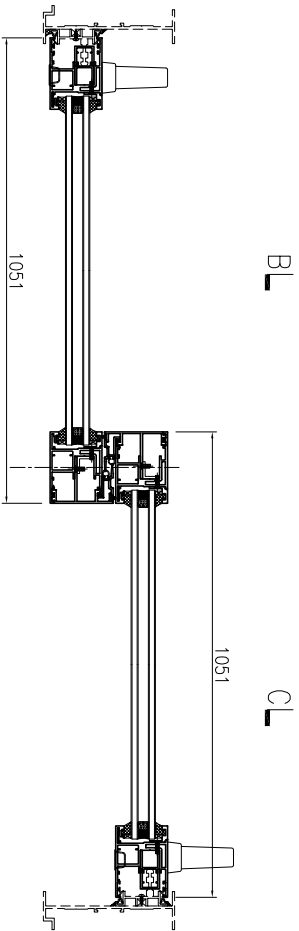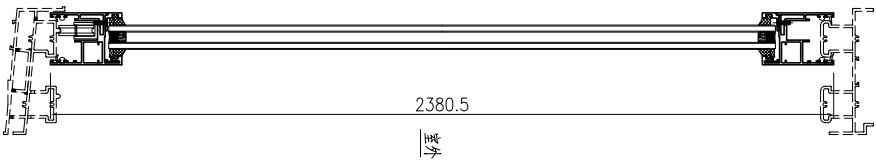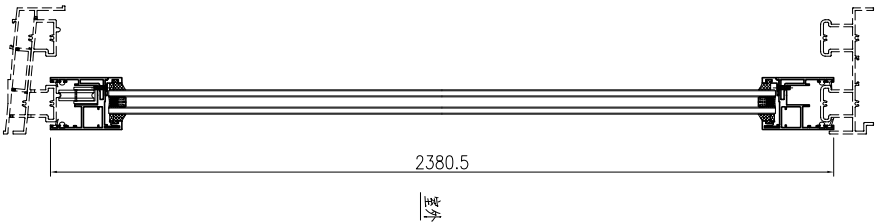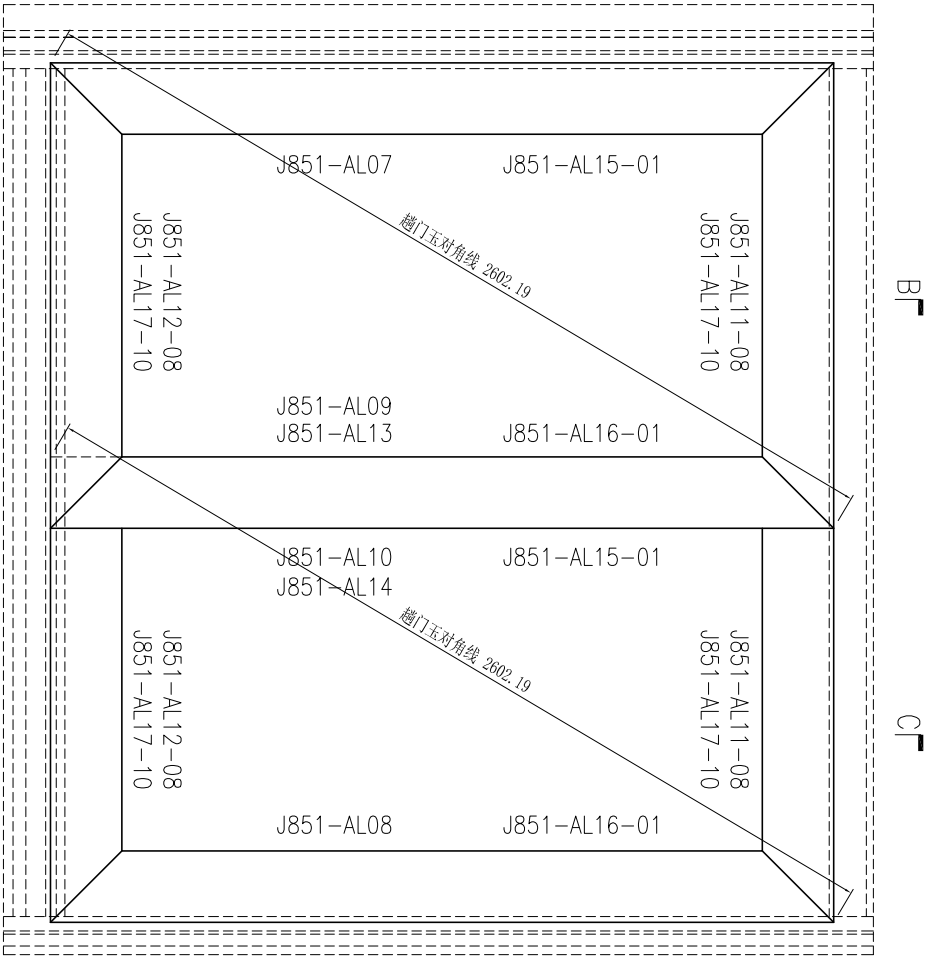

SECTION A-A

SECTION B-B

SECTION C-C



此加工图用于窗号 T2-W19A3 趟门框组框图。



美特铝质 有限公司
MIDI Aluminium Fabricator Ltd.


工程號: J851	窗號:	數量: 14	繪圖: 曾建平	日期: 2020-04-02	批准:	名稱: 趟門玉組裝圖	圖號: J851-ZK10
地盤: 青衣明匯	顏色: UCT5341933C-3 棧	位置:	校核: 王豐秋	日期: 2020-04-02	採用: 地盤	版本: A	版本:

序号	产品编号	料号	产品名称	L (mm)	数量	备注
6	J851-AL12-08	X85699	門玉底	1051	2	
7	J851-AL13R	X85703	門玉勾料	2380.5	1	
8	J851-AL14R	X85703	門玉勾料	2380.5	1	
9	J851-AL15-01	X85700	玻璃線	2248.5	2	
10	J851-AL16-01	X85700	玻璃線	2248.5	2	
11	J851-AL17-10	X85700	玻璃線	919	4	

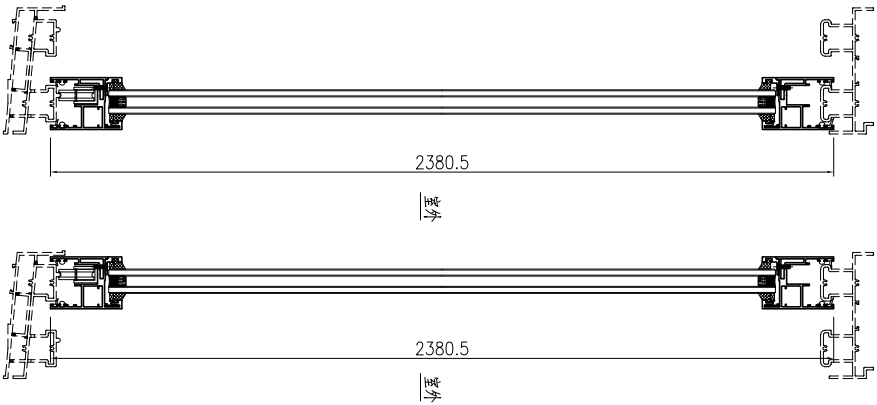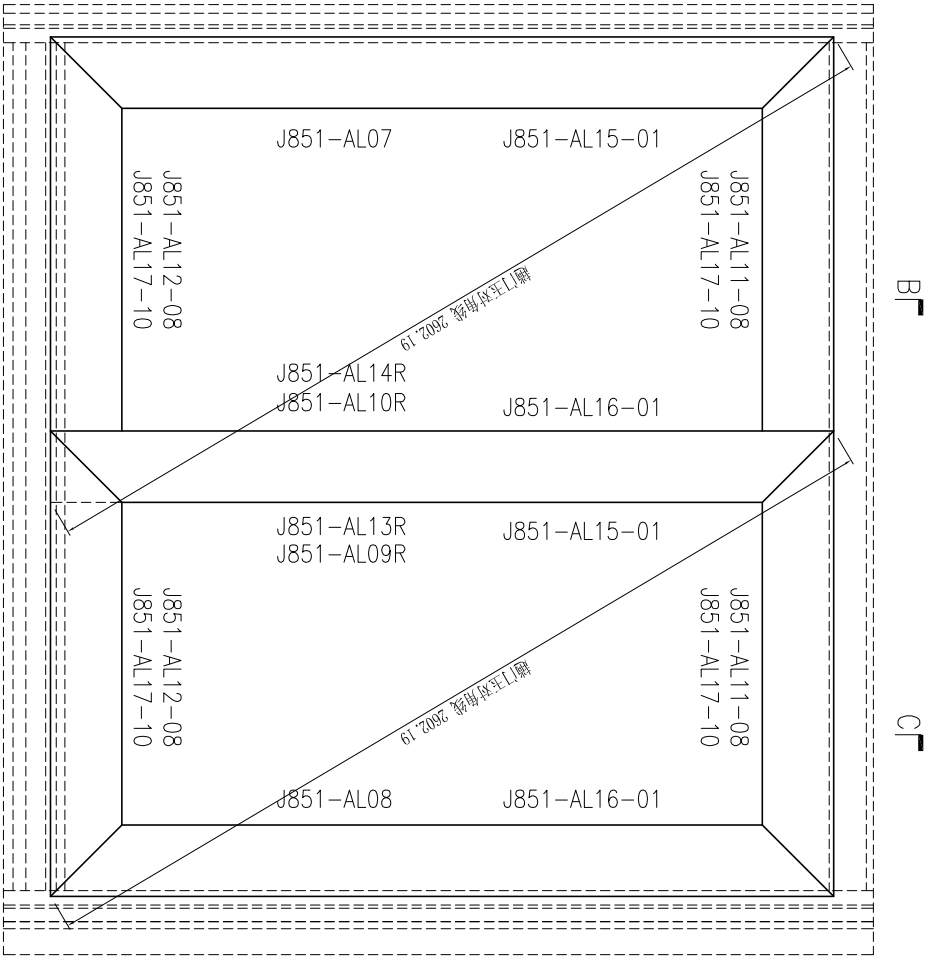

SECTION B-B

SECTION C-C

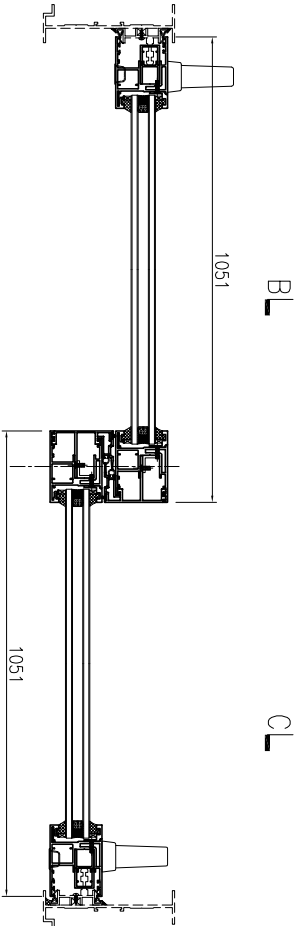

SECTION A-A

此加工图用于窗号 T1-W19A2R & T1-W49A2R 門玉組框图。
备注：T1-W19A2R 有 1 3 副，T1-W49A2R 有 2 副。



美特铝質 有限公司
MIDI Aluminium Fabricator Ltd.

工程號: J851
地點: 青衣明匯

窗號: 顏色: UCT5341935C-3 棧

數量: 15
位置:

繪圖: 曾建平
校核: 王禮秋




日期: 2020-04-02
日期: 2020-04-02

批准: 日期:
採用: 地盤 ☒ 工廠 ☒

名稱: 門玉組裝圖
版本: A

圖號: J851-ZK10R
版本:

序号	产品编号	料号	产品名称	L (mm)	数量	备注
1	J851-AL07a	X85699	門玉企	2380.5	1	
2	J851-AL08a	X85699	門玉企	2380.5	1	
3	J851-AL09a	X85699	門玉企	2380.5	1	
4	J851-AL10a	X85699	門玉企	2380.5	1	
5	J851-AL11a-03	X85699	門玉頂	876	2	
6	J851-AL12a-03	X85699	門玉底	876	2	
7	J851-AL13a	X85703	門玉勾料	2380.5	1	
8	J851-AL14a	X85703	門玉勾料	2380.5	1	
9	J851-AL15a-01	X85700	玻璃線	2248.5	2	
10	J851-AL16a-01	X85700	玻璃線	2248.5	2	
11	J851-AL17a-05	X85700	玻璃線	744	4	

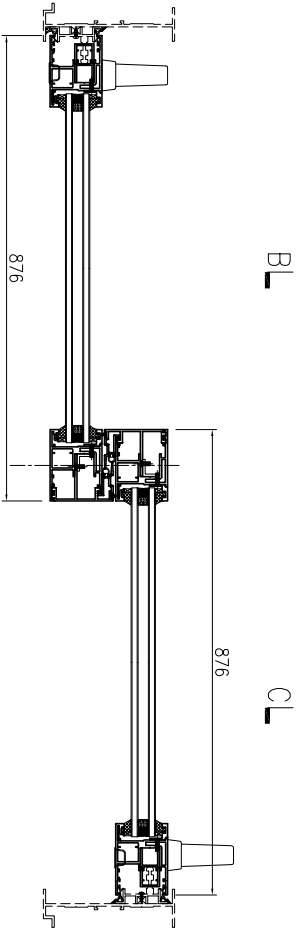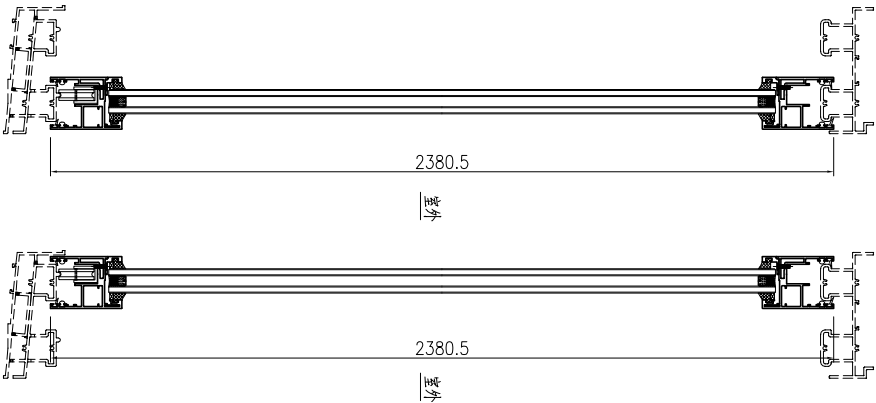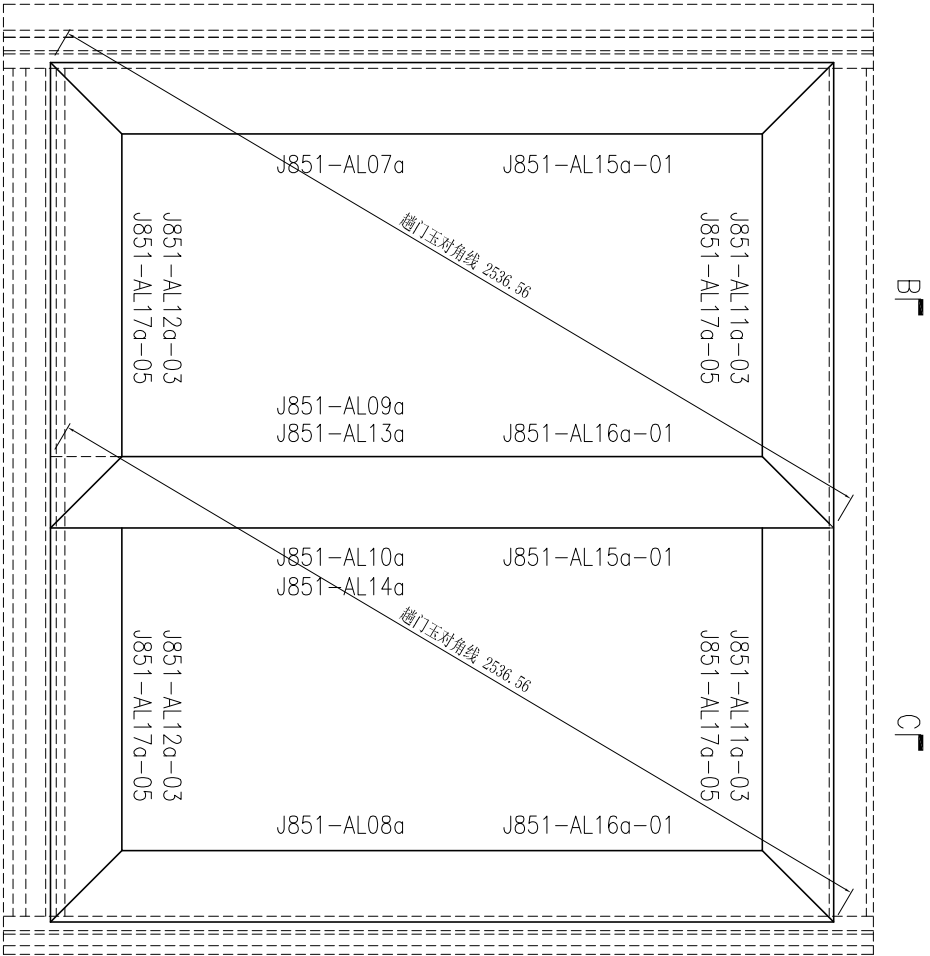

SECTION A-A

SECTION B-B

SECTION C-C

此加工图用于窗号 T1-W19B1a & T1-W49B1 & T2-W19Cc 趟門框組框图。
备注：T1-W19B1a有13副，T1-W49B1有1副，T2-W19Cc有14副。



美特铝質 有限公司
MIDI Aluminium Fabricator Ltd.

工程號：J851
地點：青衣明匯

窗號：

顏色：TUC43350SC(H)-3 皓

數量：28
位置：

繪圖：曾建平
校核：王禮秋

日期：2020-04-02
日期：2020-04-02




批准：

日期：

名稱：趟門組裝圖

圖號：J851-ZK11
版本：

序号	产品编号	料号	产品名称	L (mm)	数量	备注
1	J851-AL07a	X85699	門玉企	2380.5	1	
2	J851-AL08a	X85699	門玉企	2380.5	1	
3	J851-AL09Ra	X85699	門玉企	2380.5	1	
4	J851-AL10Ra	X85699	門玉企	2380.5	1	
5	J851-AL11a-03	X85699	門玉頂	876	2	
6	J851-AL12a-03	X85699	門玉底	876	2	
7	J851-AL13Ra	X85703	門玉勾料	2380.5	1	
8	J851-AL14Ra	X85703	門玉勾料	2380.5	1	
9	J851-AL15a-01	X85700	玻璃線	2248.5	2	
10	J851-AL16a-01	X85700	玻璃線	2248.5	2	
11	J851-AL17a-05	X85700	玻璃線	744	4	

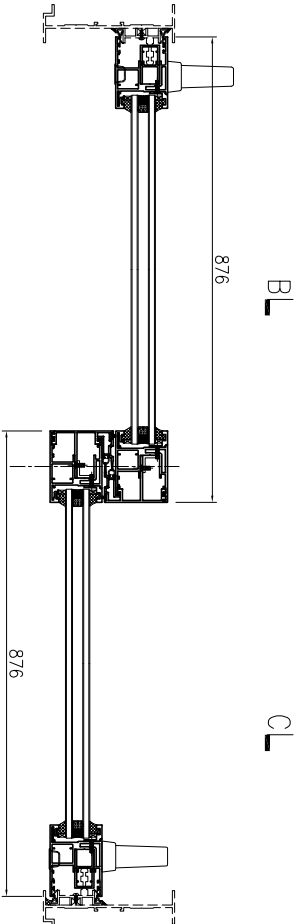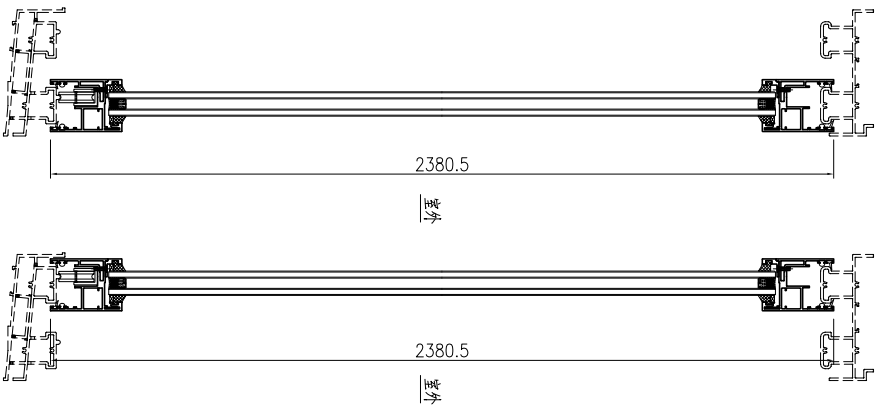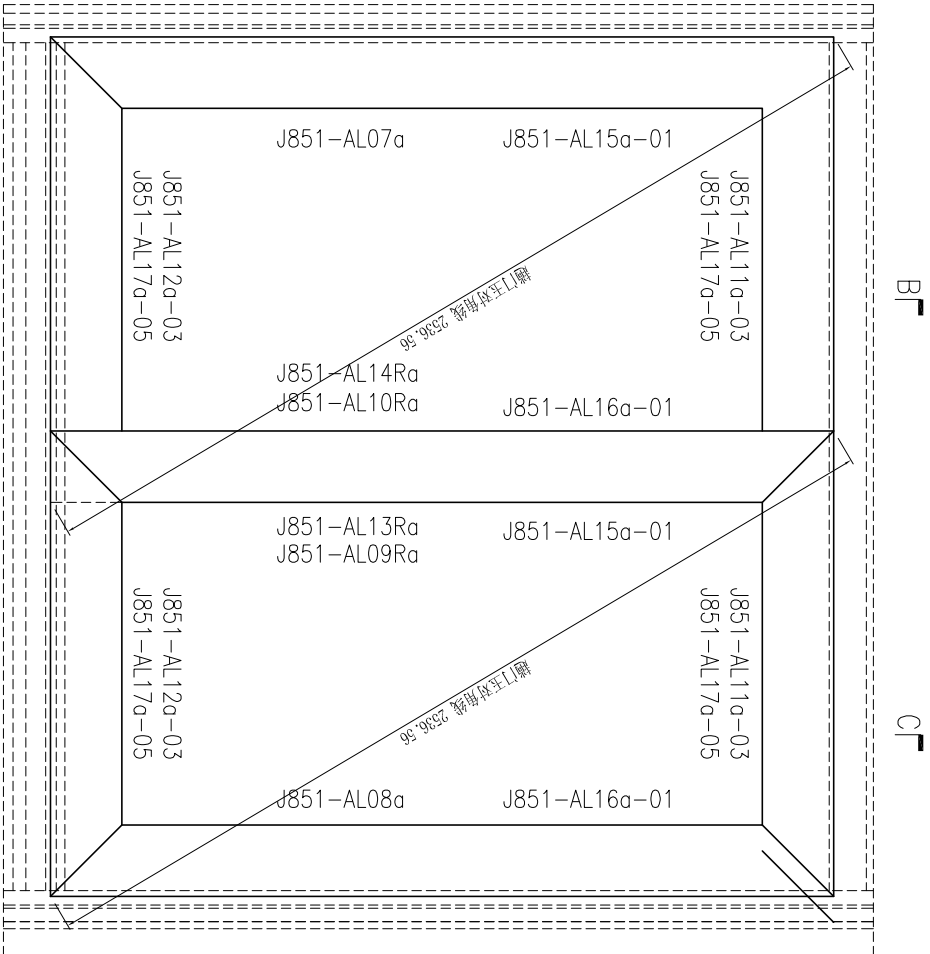

SECTION A-A

SECTION B-B

SECTION C-C

此加工圖用于窗号 T1-W19CRa & T1-W49CR & T1-W49B1R
& T2-W19BRa 趟門框組框圖。




备注: T1-W19CRa有13副, T1-W49CR有1副, T1-W49B1R有1副,
T2-W19BRa有14副。



美特鋁質 有限公司
MIDI Aluminium Fabricator Ltd.

工程號: J851	窗號:	數量: 29	繪圖: 曾建平	日期: 2020-04-02	批准:	名稱: 趟門玉組裝圖	圖號: J851-ZK11R
地盤: 青衣明匯	顏色: TUC43350SC(H)-3 皓	位置:	校核: 王禮秋	日期: 2020-04-02	採用: 地盤	工廠	版本:

序号	产品编号	料号	产品名称	L (mm)	数量	备注
1	J851-AL07a	X85699	門玉企	2380.5	1	
2	J851-AL08a	X85699	門玉企	2380.5	1	
3	J851-AL09a	X85699	門玉企	2380.5	1	
4	J851-AL10a	X85699	門玉企	2380.5	1	
5	J851-AL11a-04	X85699	門玉頂	906	2	
6	J851-AL12a-04	X85699	門玉底	906	2	
7	J851-AL13a	X85703	門玉勾料	2380.5	1	
8	J851-AL14a	X85703	門玉勾料	2380.5	1	
9	J851-AL15a-01	X85700	玻璃線	2248.5	2	
10	J851-AL16a-01	X85700	玻璃線	2248.5	2	
11	J851-AL17a-06	X85700	玻璃線	774	4	

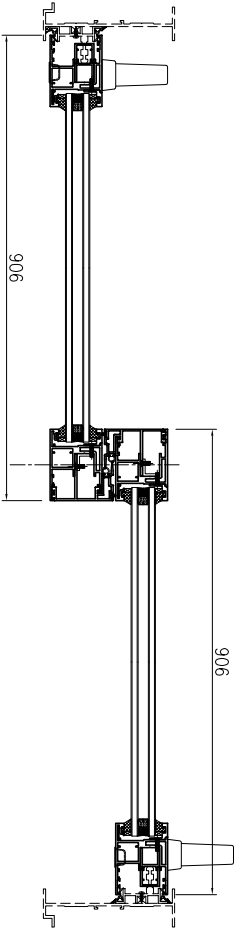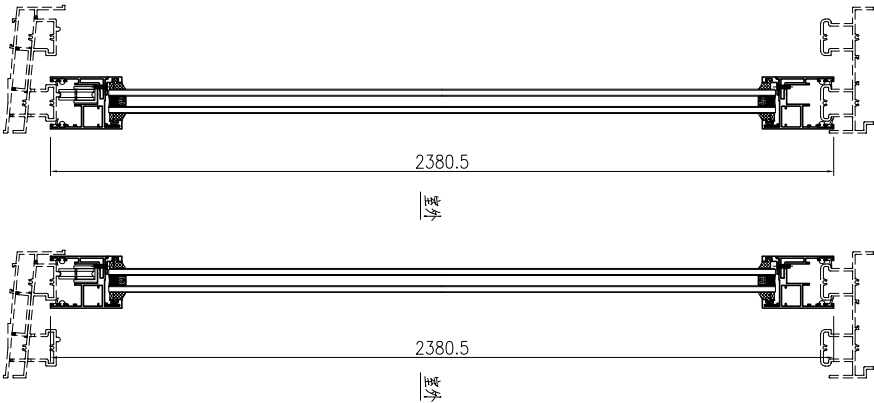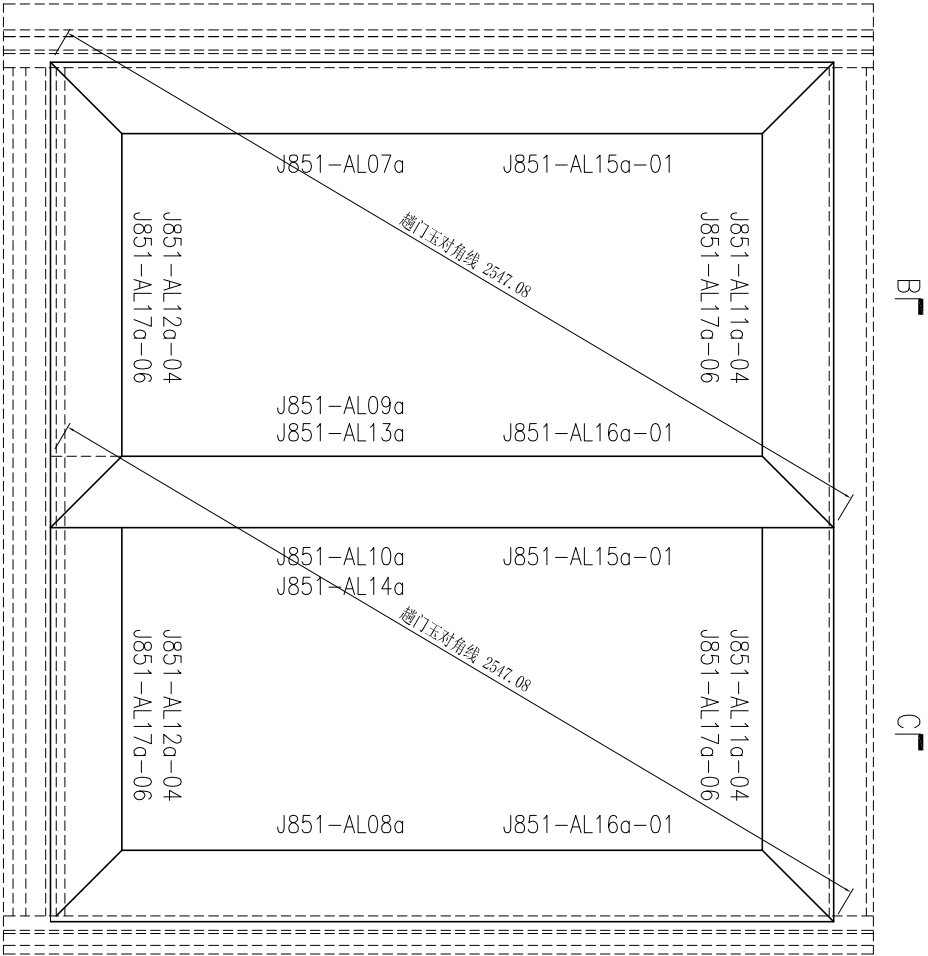

SECTION A-A

SECTION B-B

SECTION C-C

此加工圖用于窗号 T1-W19Dc 趟門框組框圖。



美特鋁質 有限公司
MIDI Aluminium Fabricator Ltd.

工程號: J851
地盤: 青衣明匯

窗號:

顏色: 10C43350SC(H)-3 皓

數量: 14
位置:

繪圖: 曾建平
校核: 王禮秋

日期: 2020-04-02
日期: 2020-04-02


批准:

日期:


名稱: 趟門組裝圖

圖號: J851-ZK12
版本:



序号	产品编号	料号	产品名称	L (mm)	数量	备注
1	J851-AL07a	X85699	門玉企	2380.5	1	
2	J851-AL08a	X85699	門玉企	2380.5	1	
3	J851-AL09Ra	X85699	門玉企	2380.5	1	
4	J851-AL10Ra	X85699	門玉企	2380.5	1	
5	J851-AL11a-04	X85699	門玉頂	906	2	
6	J851-AL12a-04	X85699	門玉底	906	2	
7	J851-AL13Ra	X85703	門玉勾料	2380.5	1	
8	J851-AL14Ra	X85703	門玉勾料	2380.5	1	
9	J851-AL15a-01	X85700	玻璃線	2248.5	2	
10	J851-AL16a-01	X85700	玻璃線	2248.5	2	
11	J851-AL17a-06	X85700	玻璃線	774	4	

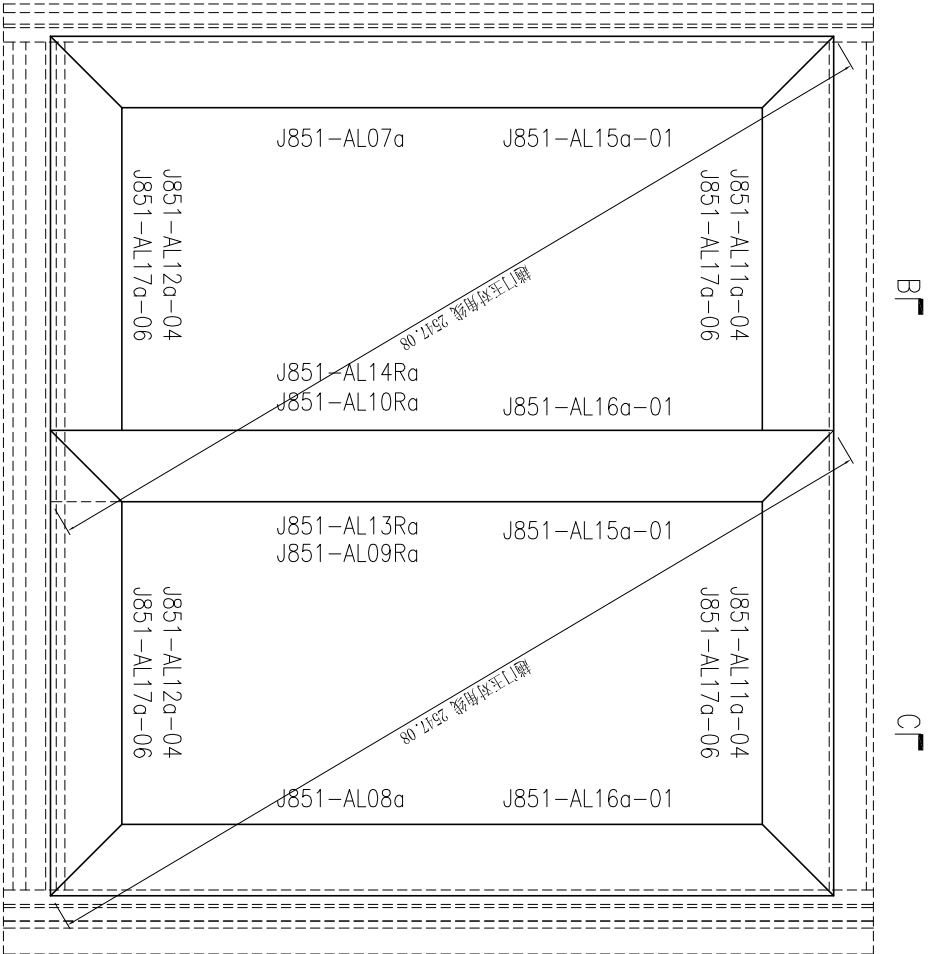

SECTION B-B

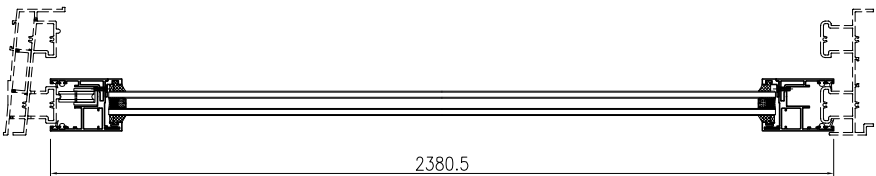

SECTION C-C

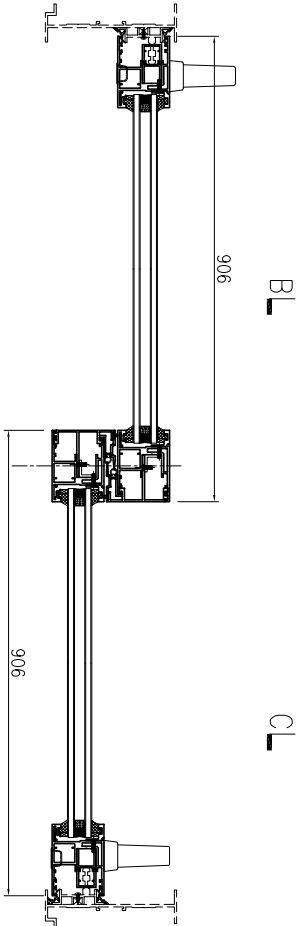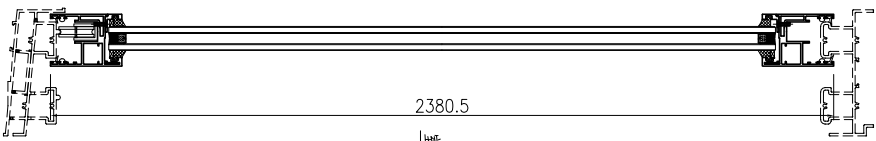

SECTION A-A

此加工图用于窗号 T2-W19DRa & T2-W49DR 趟门框组框图。
备注: T2-W19DRa 有 13 副, T2-W49DR 有 1 副。



美特铝质 有限公司
MIDI Aluminium Fabricator Ltd.

工程號: J851
地盤: 青衣明匯

窗號: 10C43350SC(H)-3 號

數量: 14
位置:

繪圖: 曾建平
校核: 王禮秋

日期: 2020-04-02
日期: 2020-04-02




批准:

日期:

名稱: 趟門框組裝圖
版本:

圖號: J851-ZK12R
版本:

序号	产品编号	料号	产品名称	L (mm)	数量	备注
1	J851-AL07a	X85699	門玉企	2380.5	1	
2	J851-AL08a	X85699	門玉企	2380.5	1	
3	aJ851-AL09	X85699	門玉企	2380.5	1	
4	J851-AL10a	X85699	門玉企	2380.5	1	
5	J851-AL11a-08	X85699	門玉頂	1051	2	
6	J851-AL12a-08	X85699	門玉底	1051	2	
7	J851-AL13a	X85703	門玉勾料	2380.5	1	
8	J851-AL14a	X85703	門玉勾料	2380.5	1	
9	J851-AL15a-01	X85700	玻璃線	2248.5	2	
10	J851-AL16a-01	X85700	玻璃線	2248.5	2	
11	J851-AL17a-10	X85700	玻璃線	919	4	

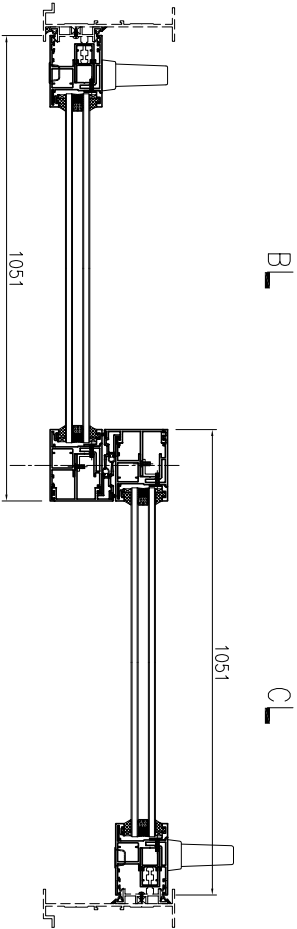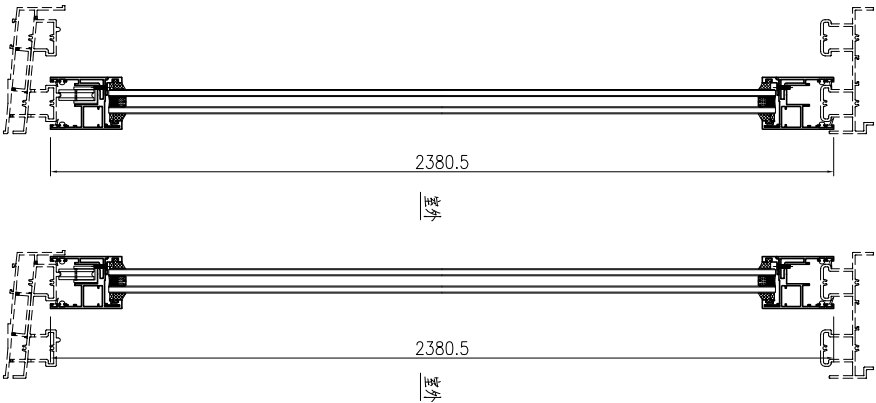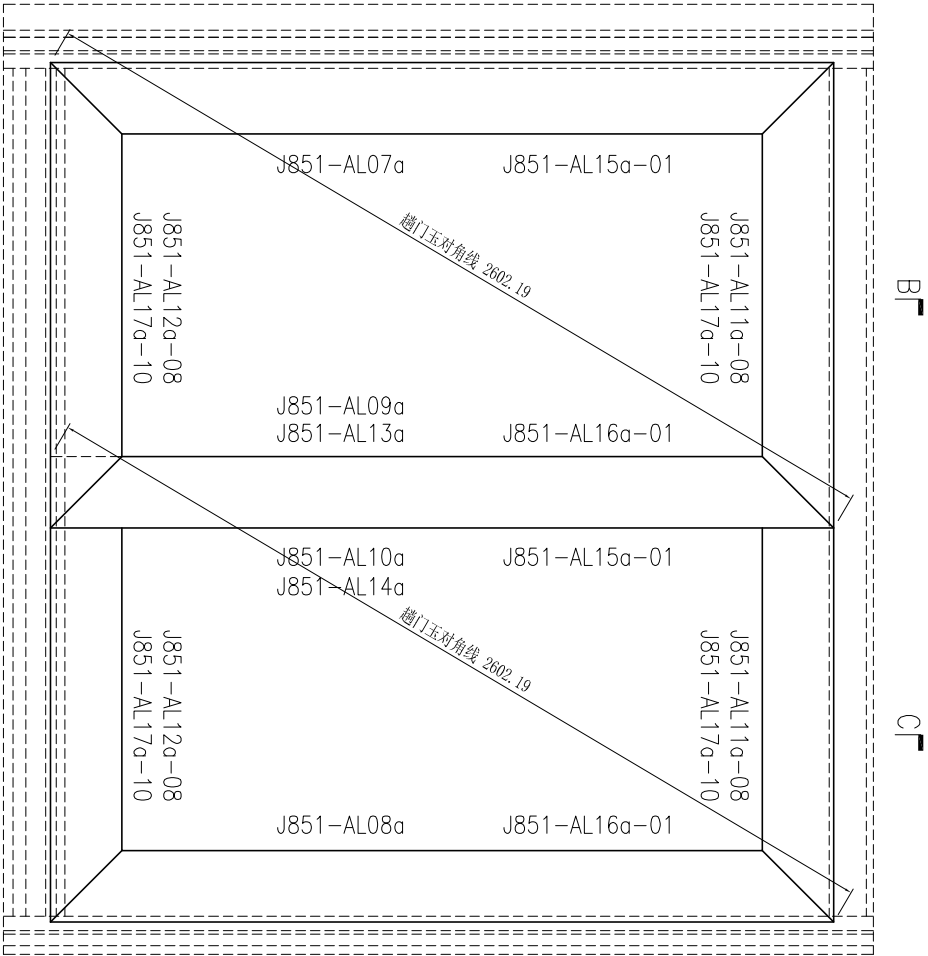

SECTION A-A



此加工图用于窗号 T2-W19A3a & T2-W49A1 趟门框组框图。
备注: T2-W19A3a 有 1 3 副, T2-W49A1 有 2 副。



美特铝质 有限公司
MIDI Aluminium Fabricator Ltd.

工程號: J851	窗號:	數量: 15	繪圖: 曾建平	日期: 2020-04-02	批准:	名稱: 趟門玉組裝圖	圖號: J851-ZK13
地盤: 青衣明匯	顏色: TUC43350SC(H)-3 皓	位置:	校核: 王禮秋	日期: 2020-04-02	採用: 地盤	工廠	版本:

序号	产品编号	料号	产品名称	L (mm)	数量	备注
1	J851-AL07a	X85699	門玉企	2380.5	1	
2	J851-AL08a	X85699	門玉企	2380.5	1	
3	J851-AL09Ra	X85699	門玉企	2380.5	1	
4	J851-AL10Ra	X85699	門玉企	2380.5	1	
5	J851-AL11a-08	X85699	門玉頂	1051	2	
6	J851-AL12a-08	X85699	門玉底	1051	2	
7	J851-AL13Ra	X85703	門玉勾料	2380.5	1	
8	J851-AL14Ra	X85703	門玉勾料	2380.5	1	
9	J851-AL15a-01	X85700	玻璃線	2248.5	2	
10	J851-AL16a-01	X85700	玻璃線	2248.5	2	
11	J851-AL17a-10	X85700	玻璃線	919	4	

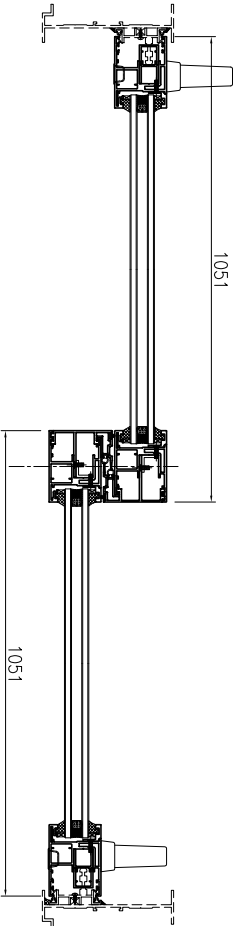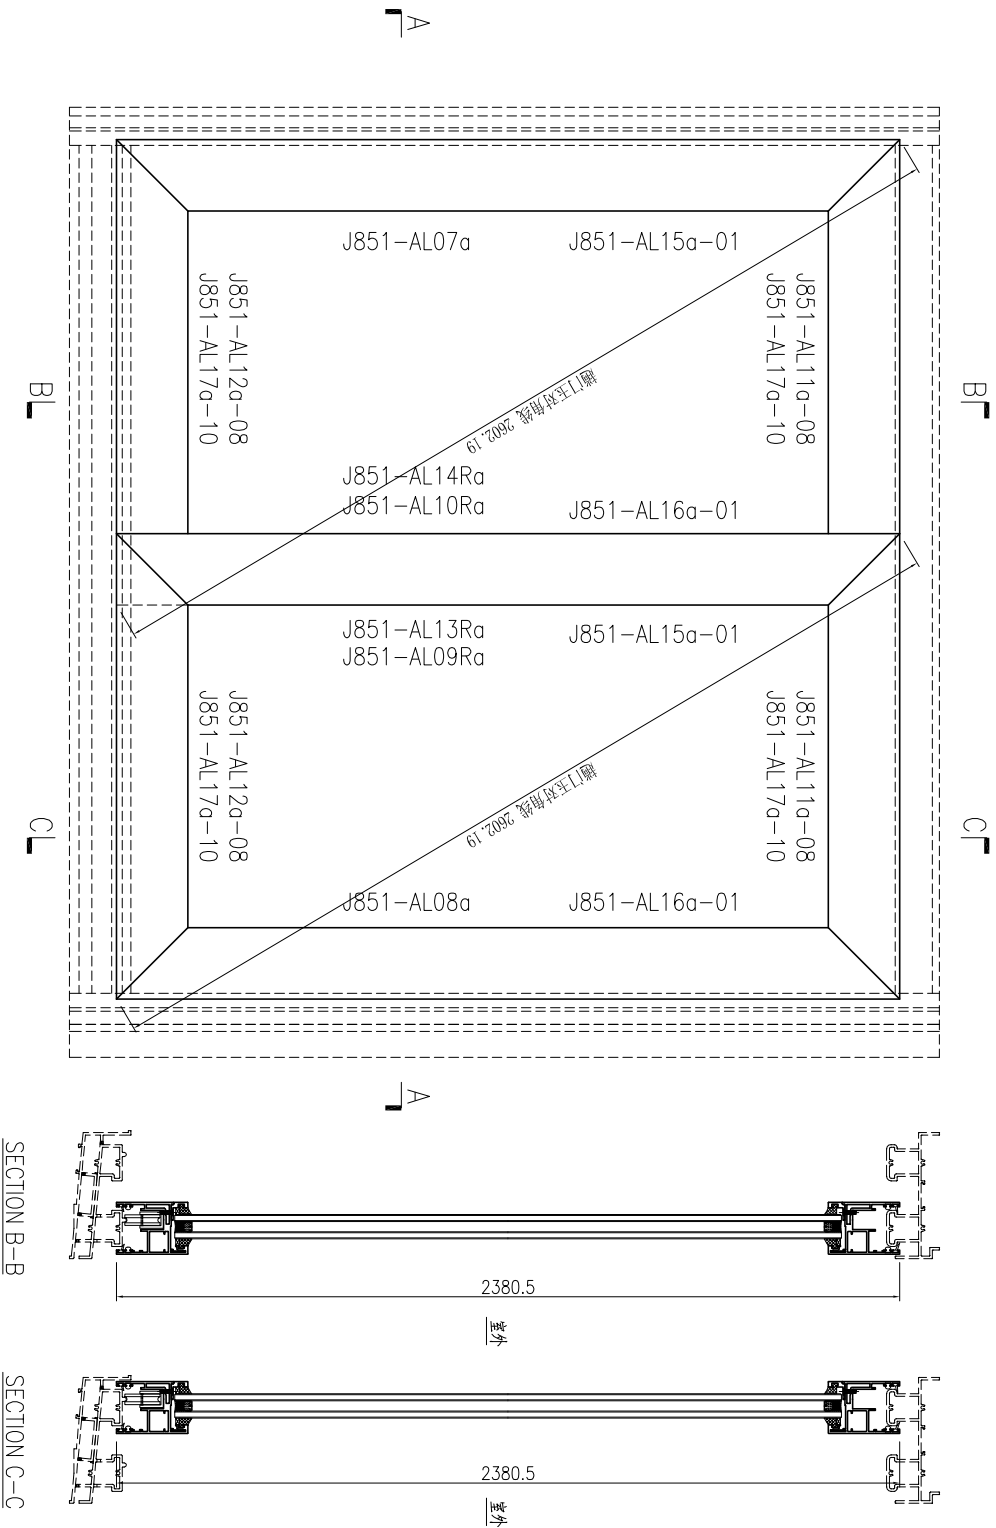


此加工图用于窗号 T1-W19A2R 趟门框细框图。

SECTION A-A

SECTION B-B



SECTION C-C

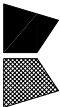 MIDI Aluminium Fabricator Ltd.		工程號: J851	窗號: 14	數量: 14	繪圖: 曾建平	日期: 2020-04-02	批准: 趙玉組裝圖	名稱: 趙玉組裝圖	圖號: J851-ZK13R
地點: 青衣明匯		顏色: 10C43350SC(ZH)-3 皓	位置:	校核: 王禮秋	日期: 2020-04-02	採用: 地盤	工廠	版本:	版本:




产品编号	L(mm)	数量	A	N	M	B	N1	M1	备注
		464							


工程號	J851	地盤	青衣明趵匯
-----	------	----	-------

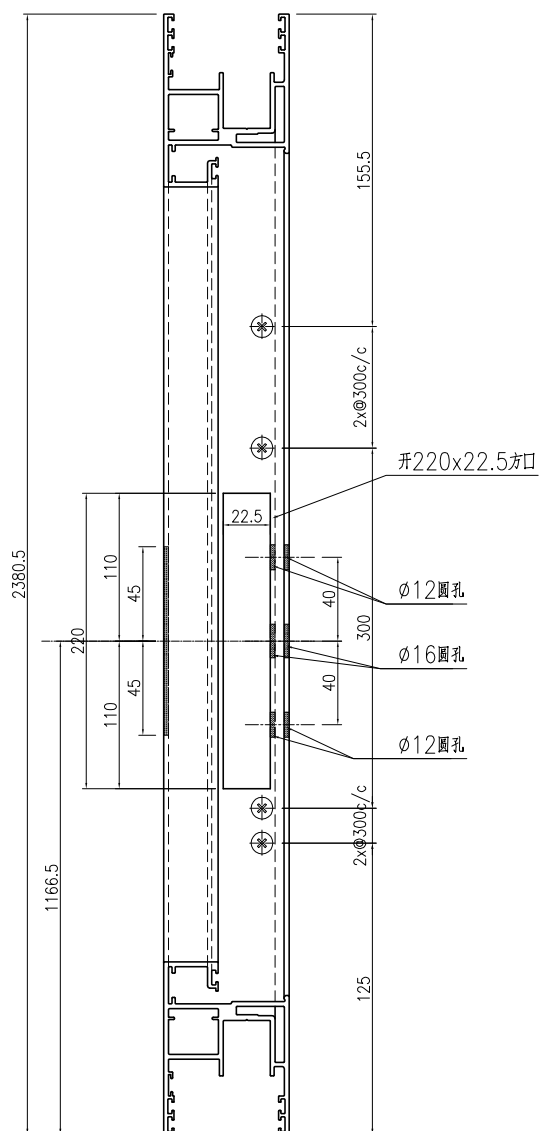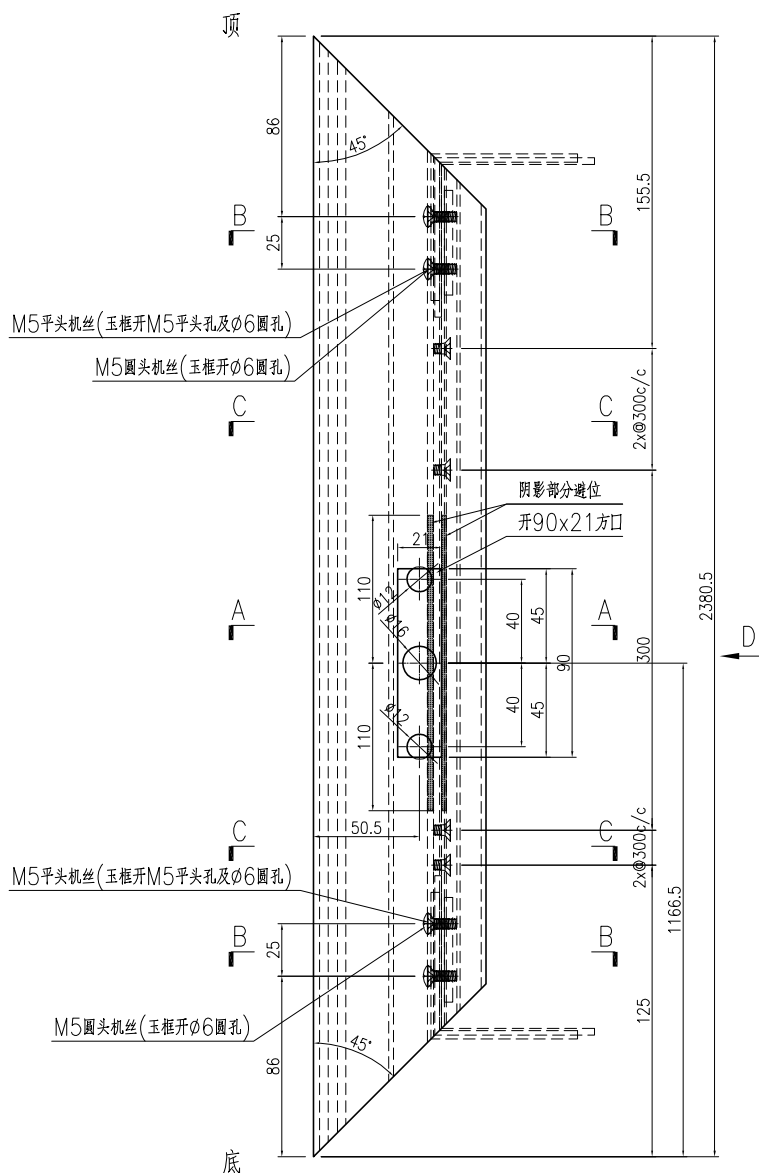


D—D视图

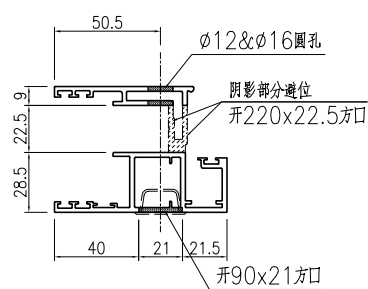

SECTION A-A

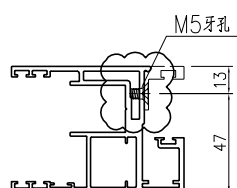

SECTION C-C

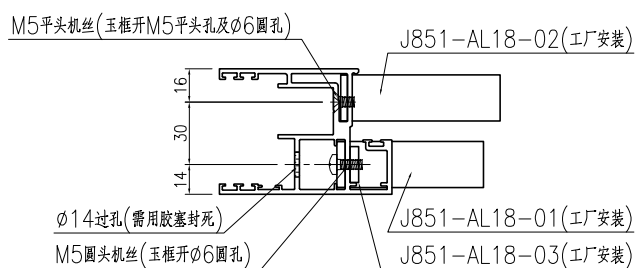

SECTION B-B

名稱	趟門玉加工圖	制圖	曾建平	2020-04-02	修改	A		
材料	X85699	復核			日期	2020-06-09		
顏色	UCT534193SC-3 灰色	批准			圖號	J851-AL01		



美特鋁質

MIDI Aluminium Fabricator Ltd.

有限公司

青衣明翹匯


工程號

J851


地盤

青衣明翹匯

产品编号	L(mm)	数量	A	N	M	B	N1	M1	备注
		464							

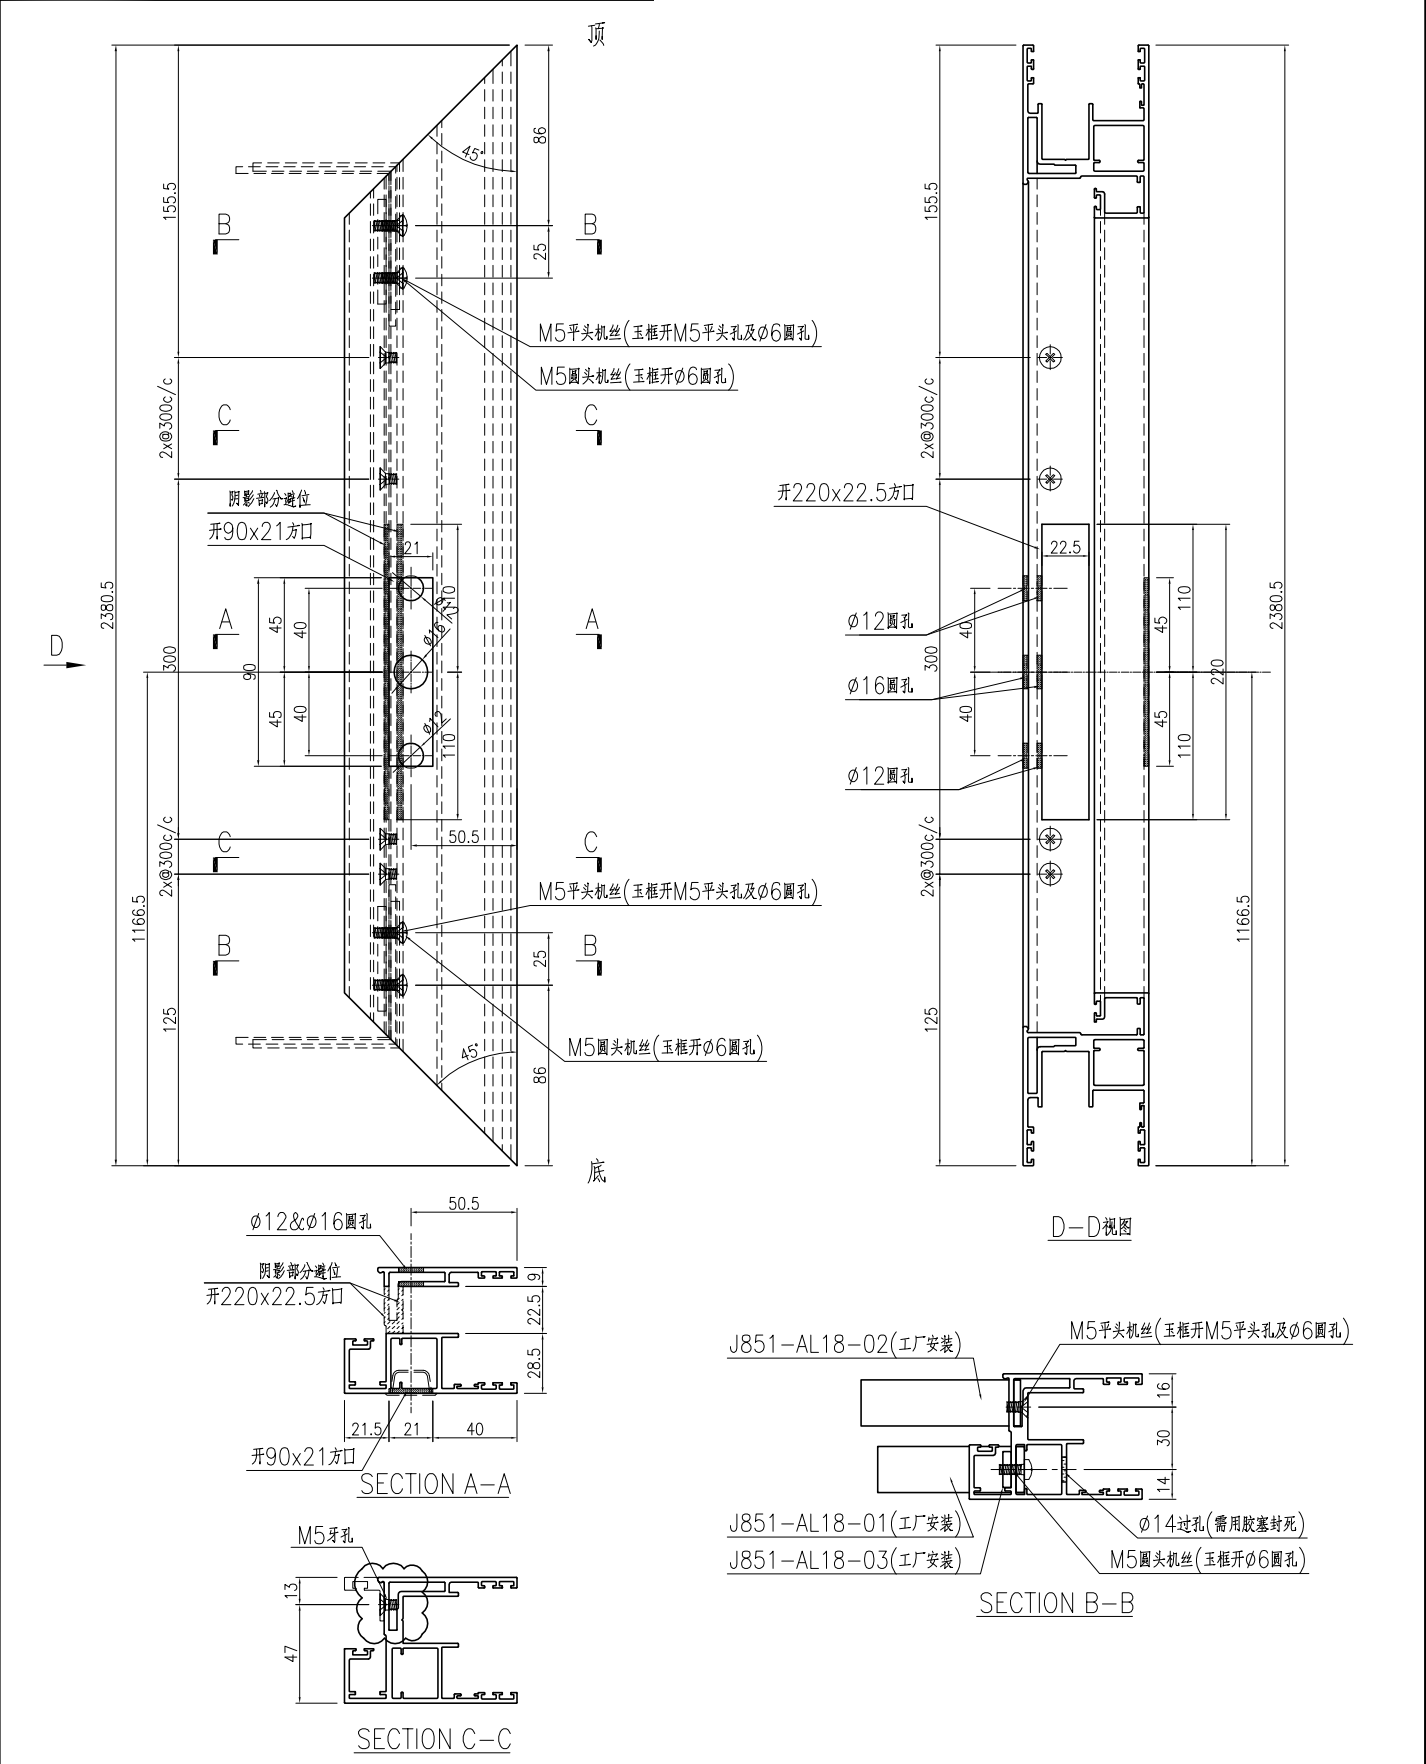

名稱	趟門玉加工圖	制圖	曾建平	2020-04-02	修改	A		
材料	X85699	復核			日期	2020-06-09		
顏色	UCT534193SC-3 灰色	批准			圖號	J851-AL02		

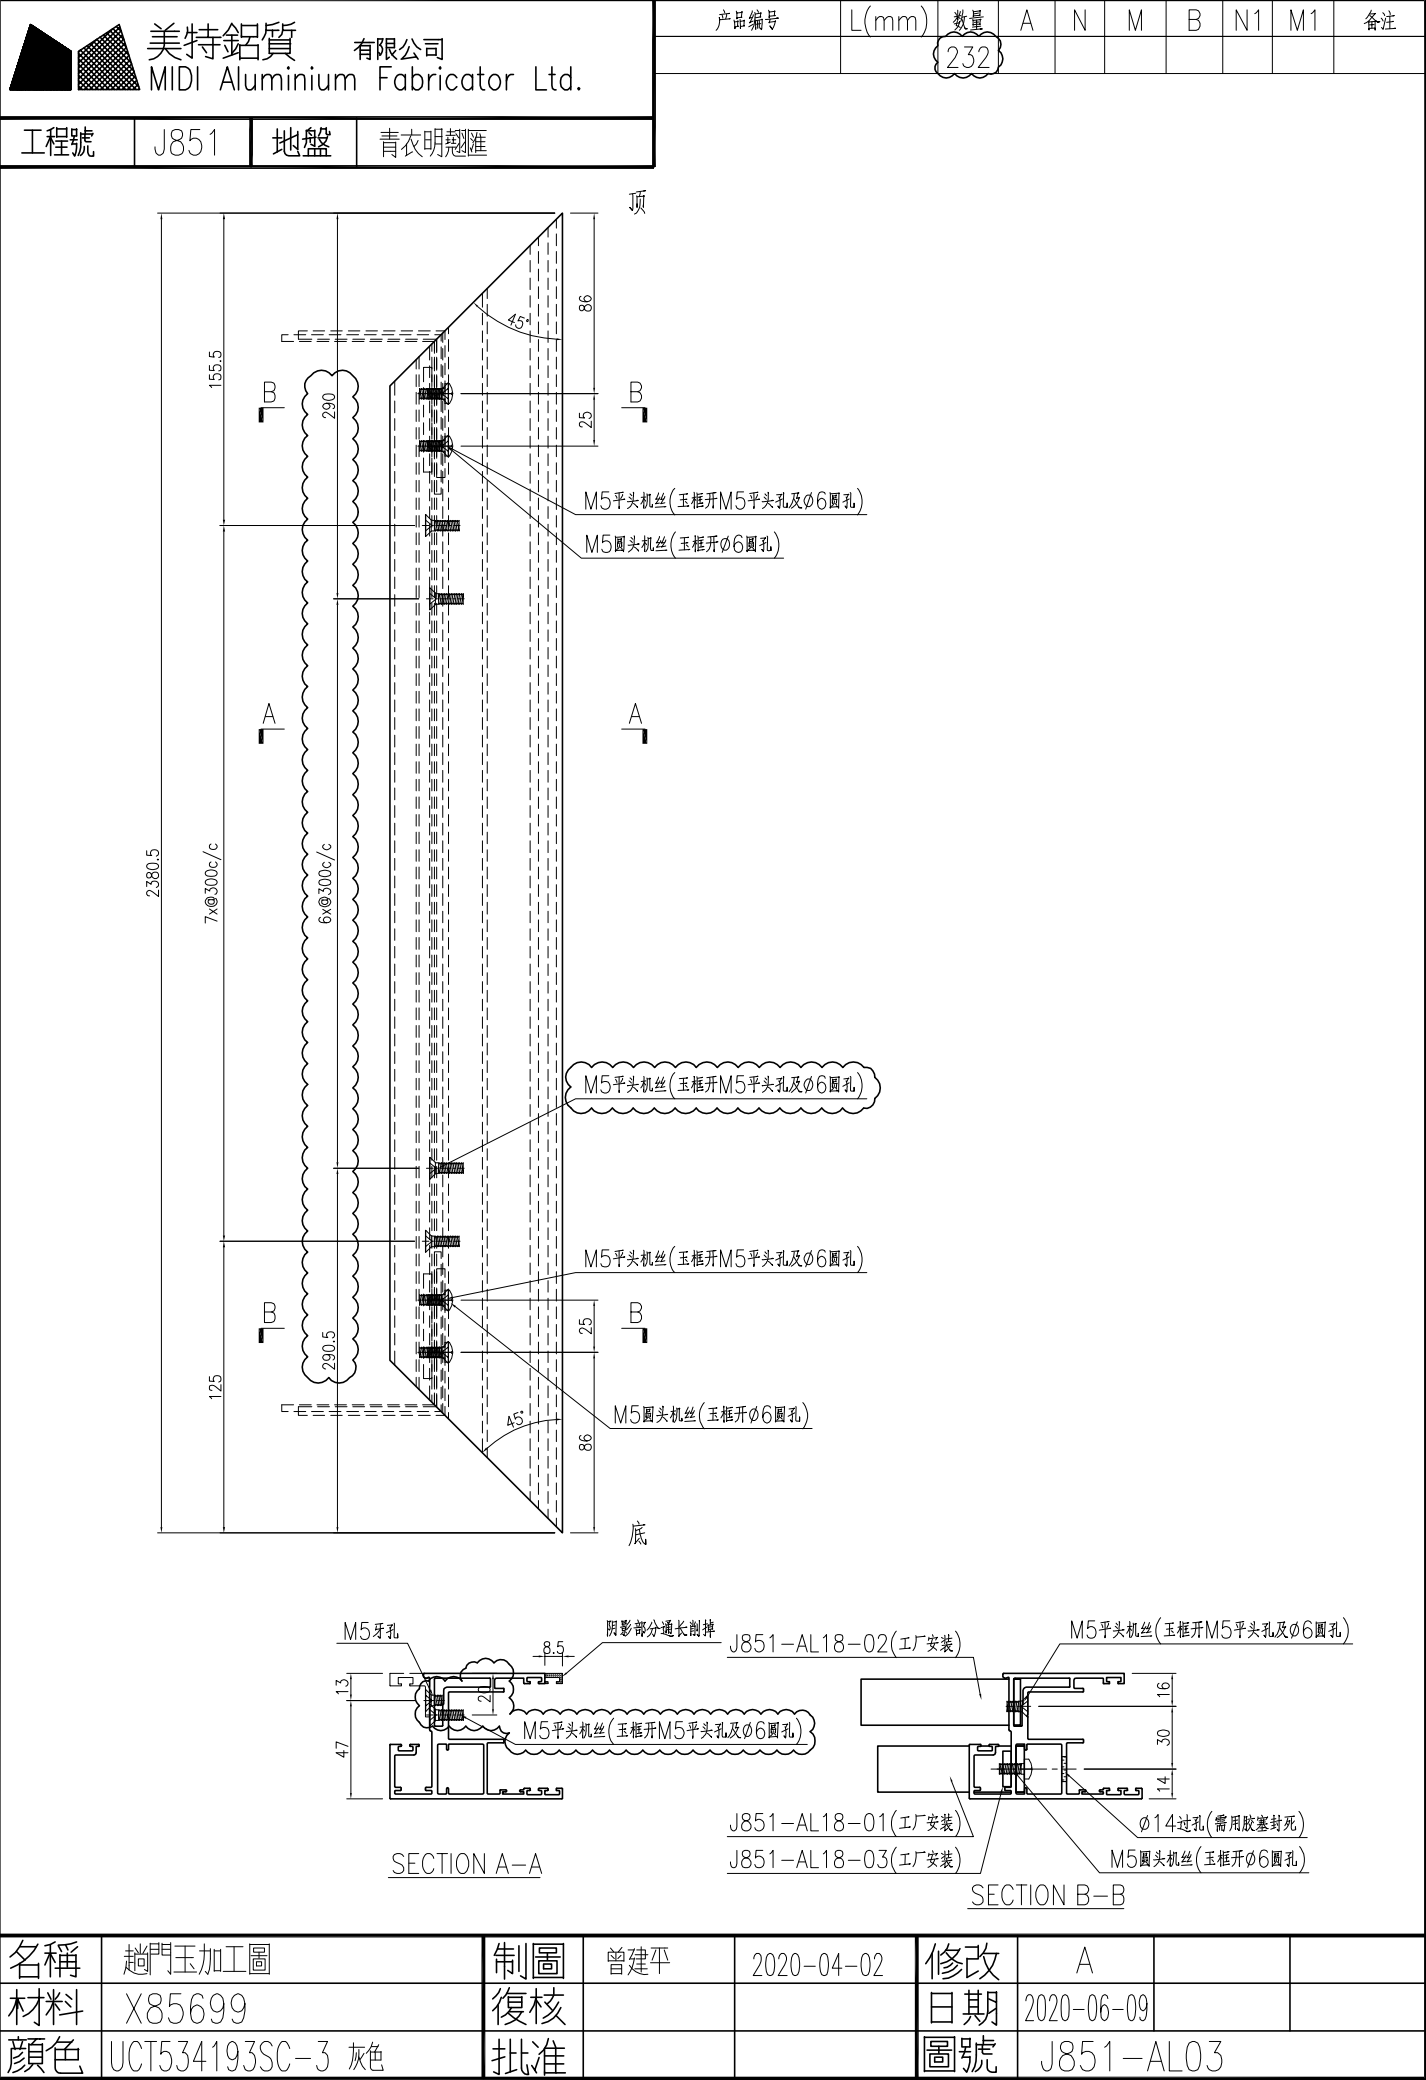



美特鋁質

有限公司

MIDI Aluminium Fabricator Ltd.




工程號

J851


地盤

青衣明翹匯

产品编号	L(mm)	数量	A	N	M	B	N1	M1	备注
		232							

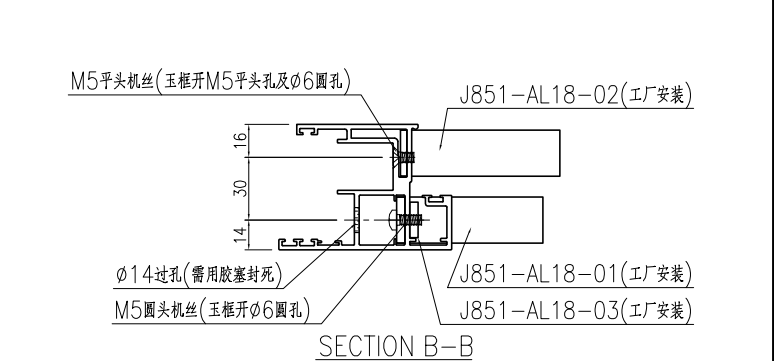
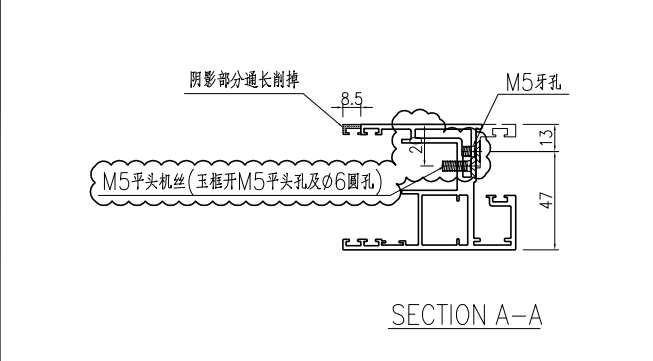
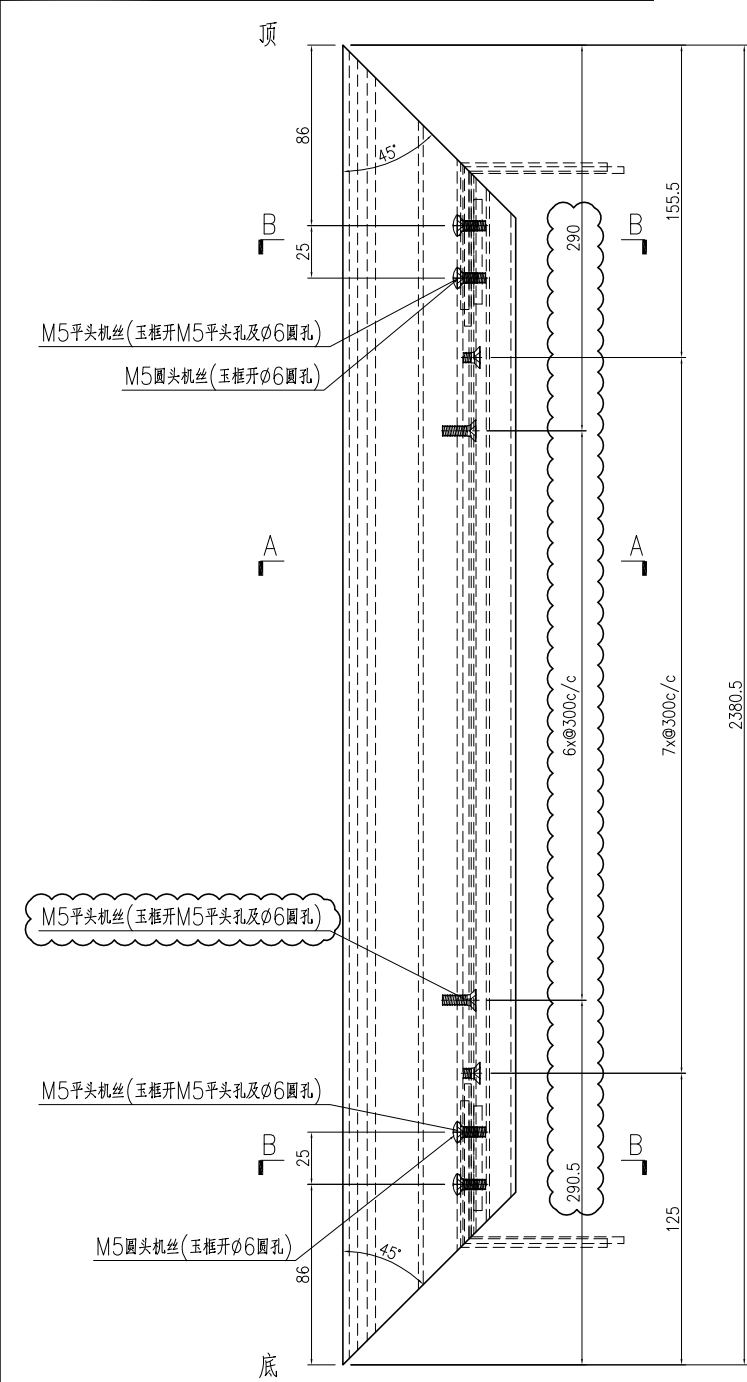


名稱	趟門玉加工圖	制圖	曾建平	2020-04-02	修改	A		
材料	X85699	復核			日期	2020-06-09		
顏色	UCT534193SC-3 灰色	批准			圖號	J851-AL03R		

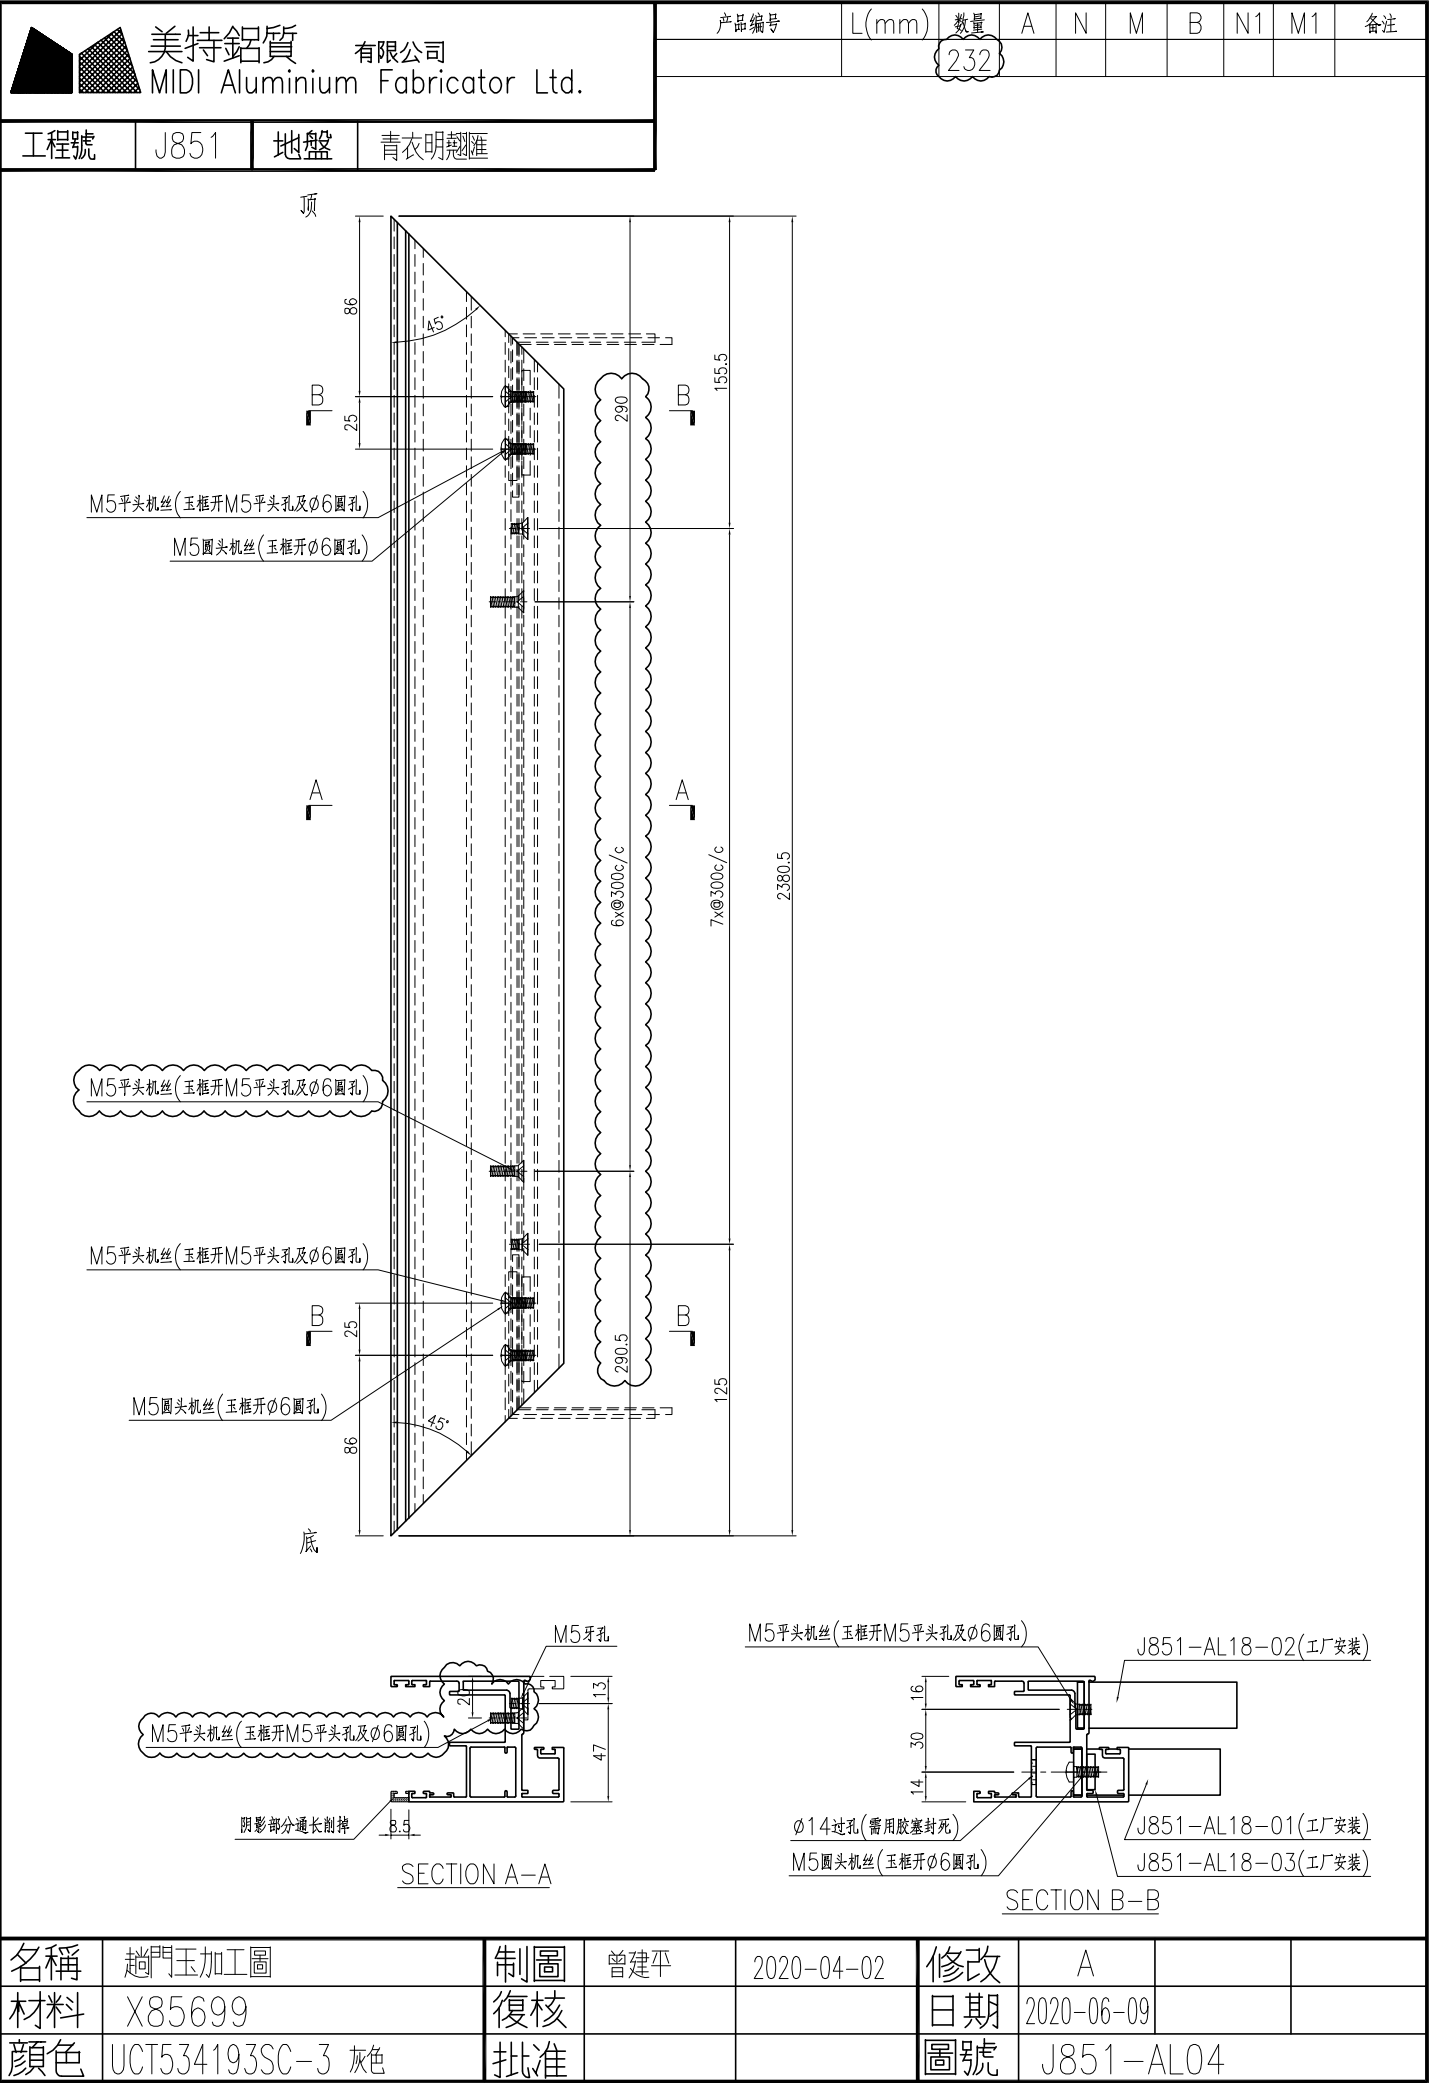

 美特鋁質有限公司 MIDI Aluminium Fabricator Ltd.			
工程號	J851	地盤	青衣明翹匯

产品编号	L(mm)	数量	A	N	M	B	N1	M1	备注
		232							

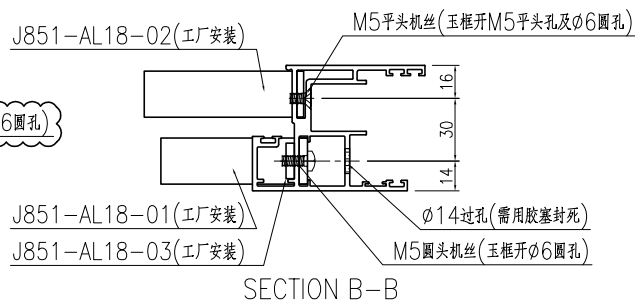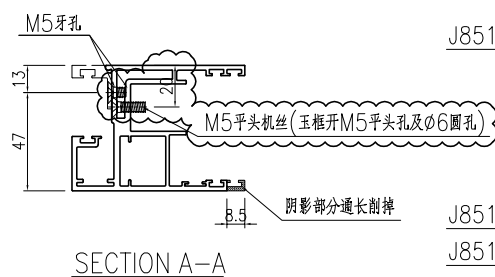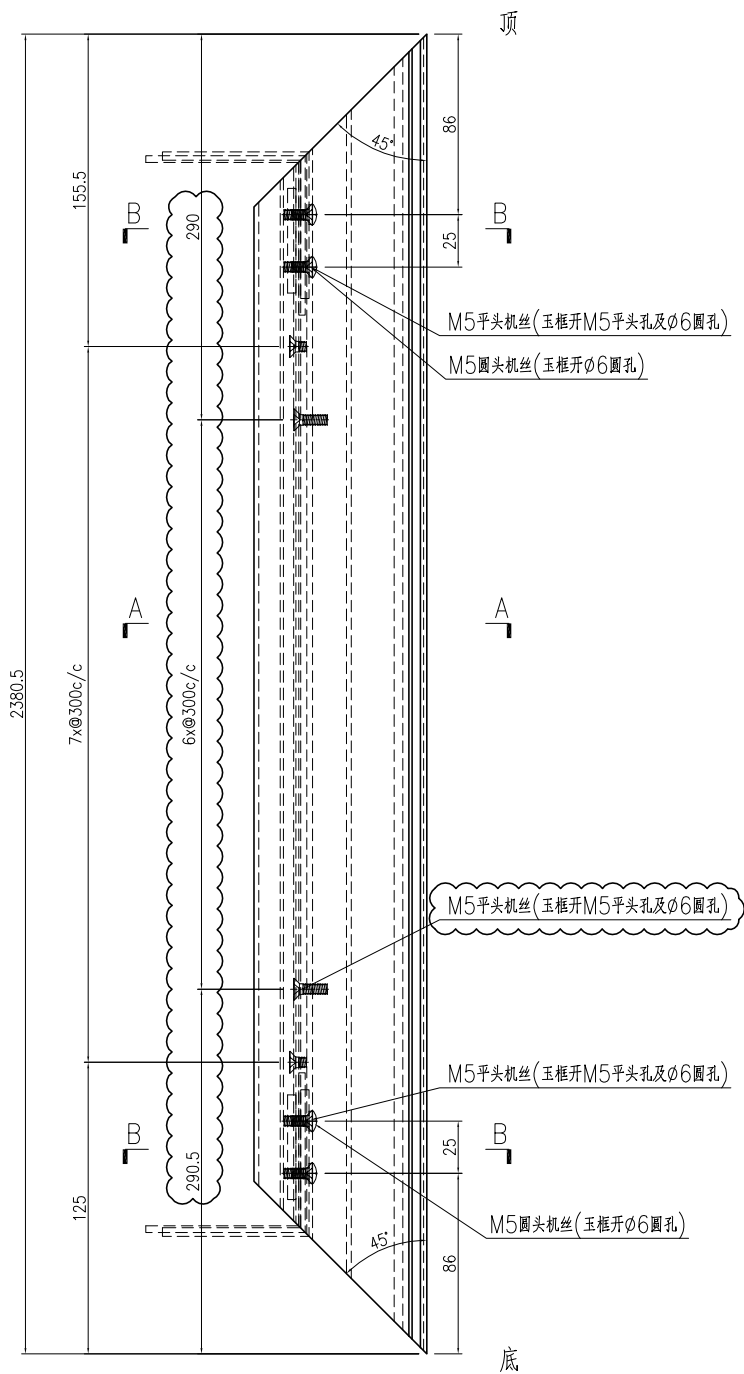

名稱	趟門玉加工圖	制圖	曾建平	2020-04-02	修改	A		
材料	X85699	復核			日期	2020-06-09		
顏色	UCT534193SC-3 灰色	批准			圖號	J851-AL04R		






美特鋁質

MIDI Aluminium Fabricator Ltd.


有限公司

工程號	J851	地盤	青衣明翹匯
-----	------	----	-------

产品编号	L(mm)	数量	A	B	N	M	N1	M1	备注
J851-AL05-01	838.5	928	119.5	119	2	300			
J851-AL05-02	833.5	58	116.5	117	2	300			

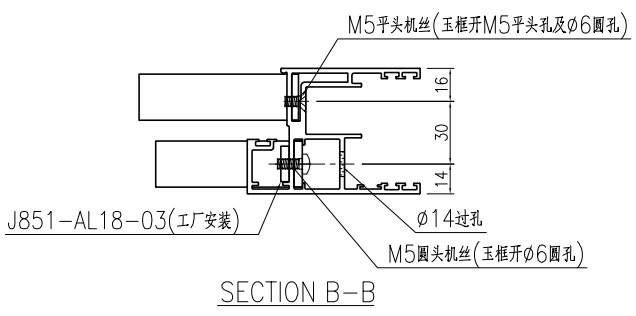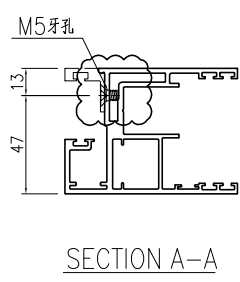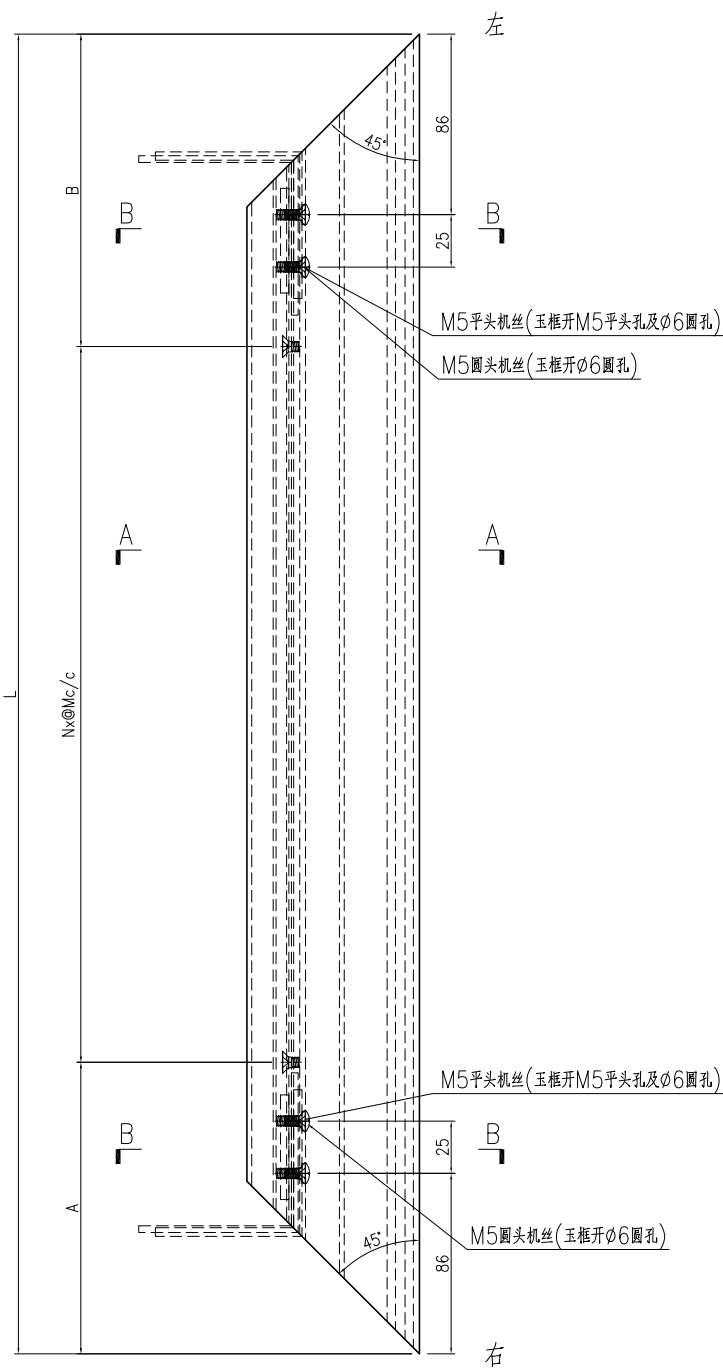



名稱	趟門玉加工圖	制圖	曾建平	2020-04-02	修改	A		
材料	X85699	復核			日期	2020-06-09		
顏色	UCT534193SC-3 灰色	批准			圖號	J851-AL05		

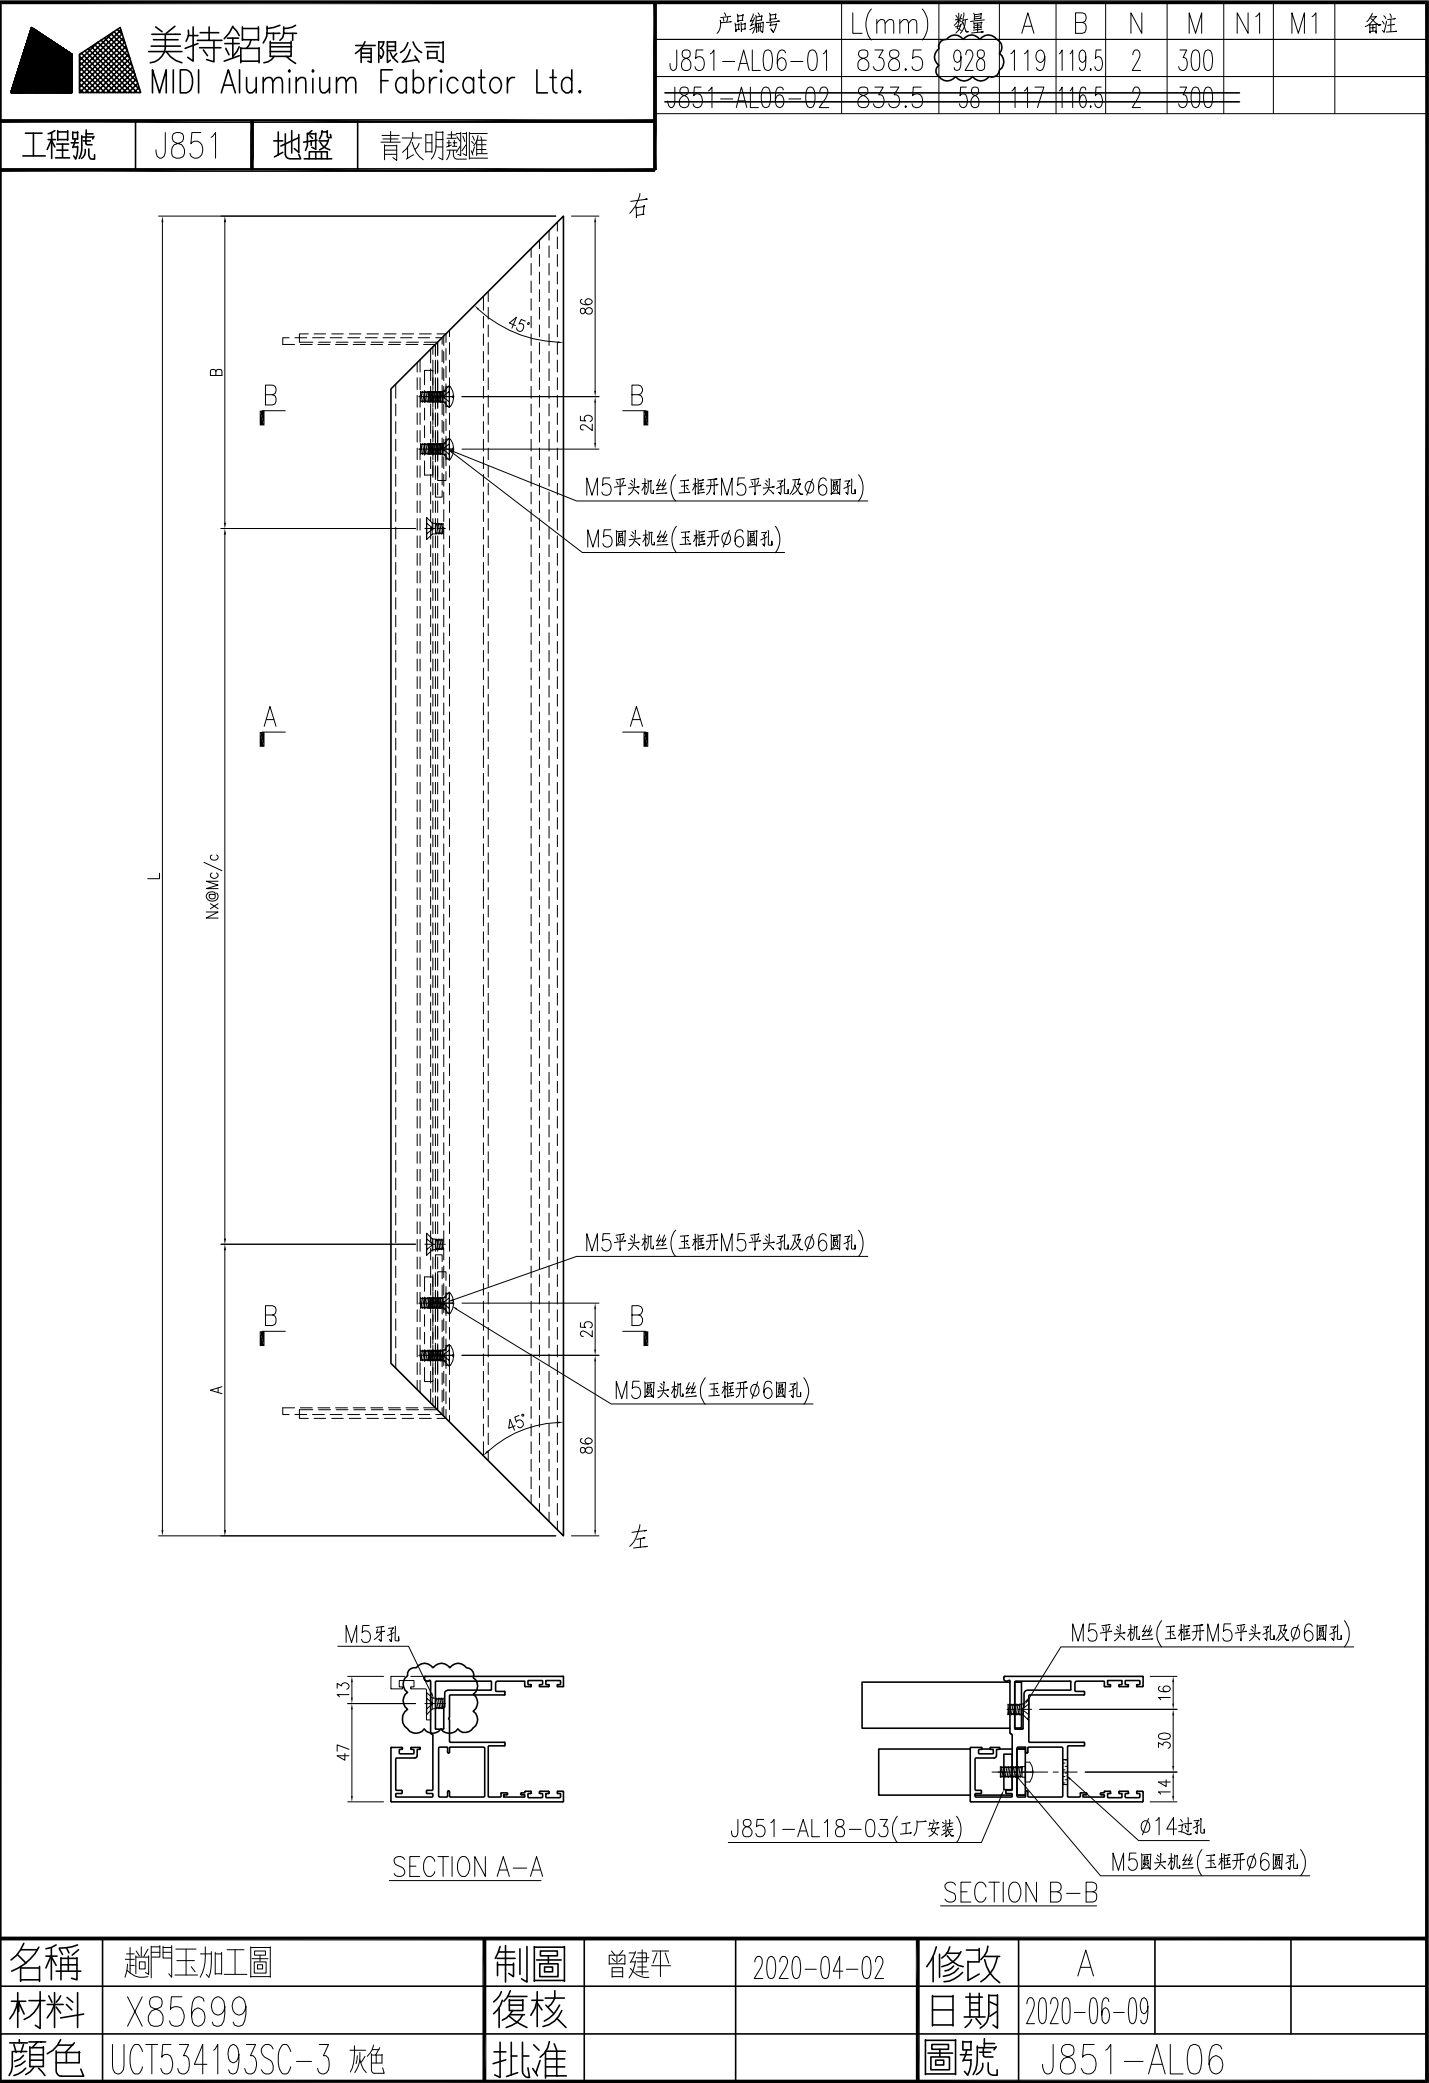




产品编号	L(mm)	数量	A	N	M	B	N1	M1	备注
		229							


工程號	J851	地盤	青衣明趵匯
-----	------	----	-------

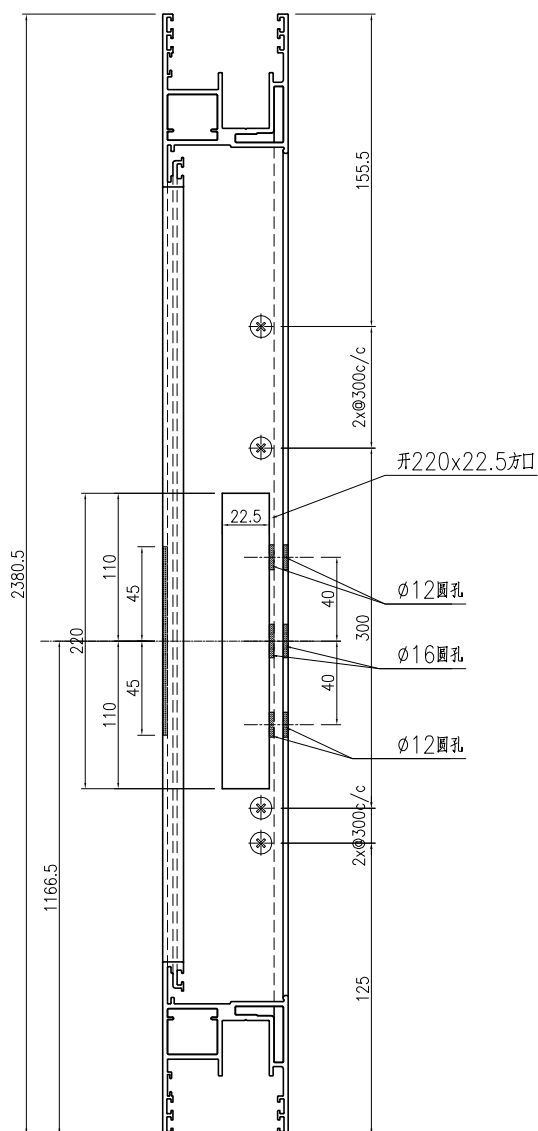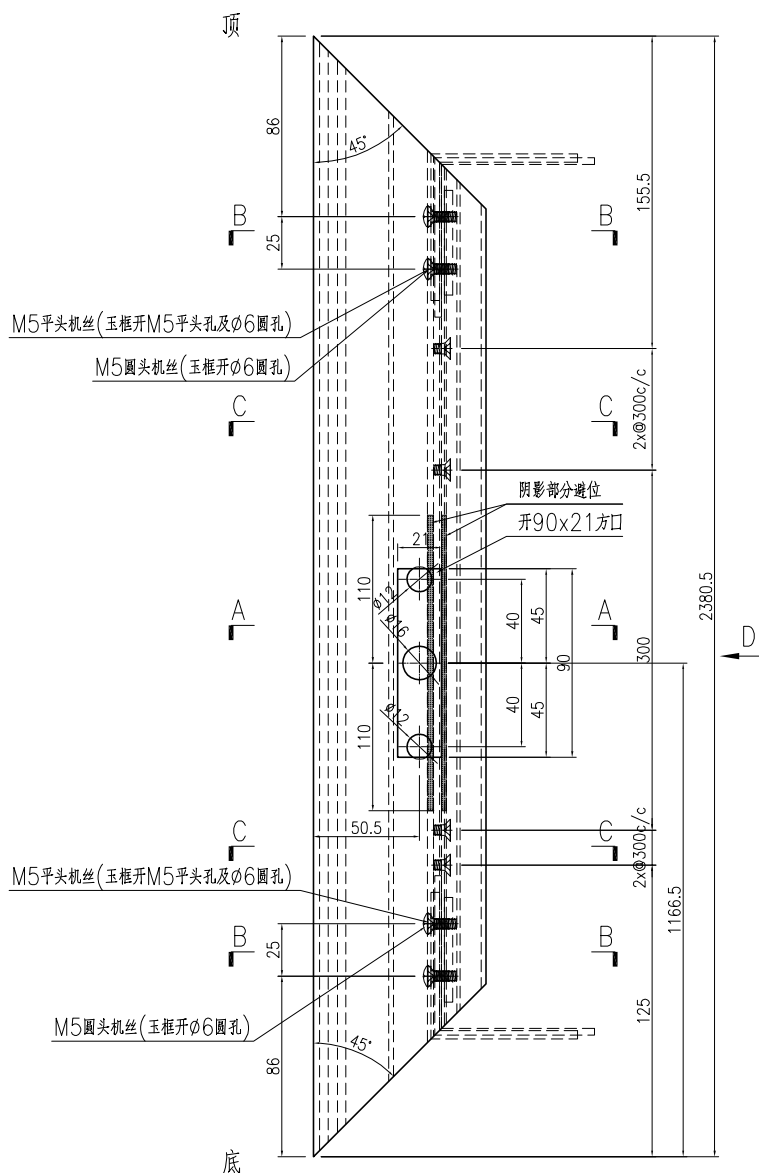


D—D视图

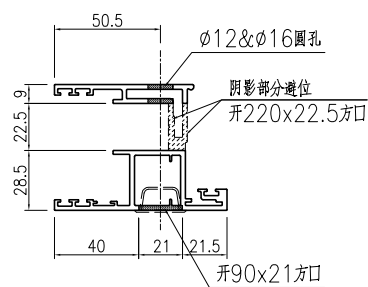

SECTION A-A

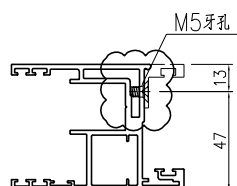

SECTION C-C

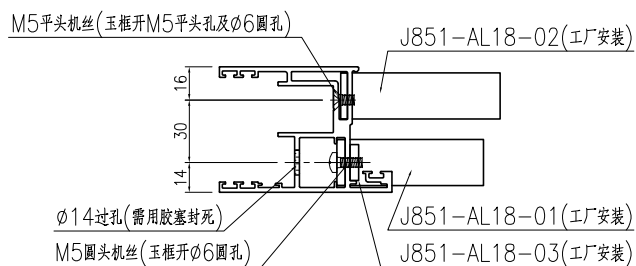


SECTION B-B

名稱	趟門玉加工圖	制圖	曾建平	2020-04-02	修改	A		
材料	X85780	復核			日期	2020-06-09		
顏色	UCT534193SC-3 灰色	批准			圖號	J851-AL07		




产品编号	L(mm)	数量	A	N	M	B	N1	M1	备注
		229							


工程號	J851	地盤	青衣明趵匯
-----	------	----	-------

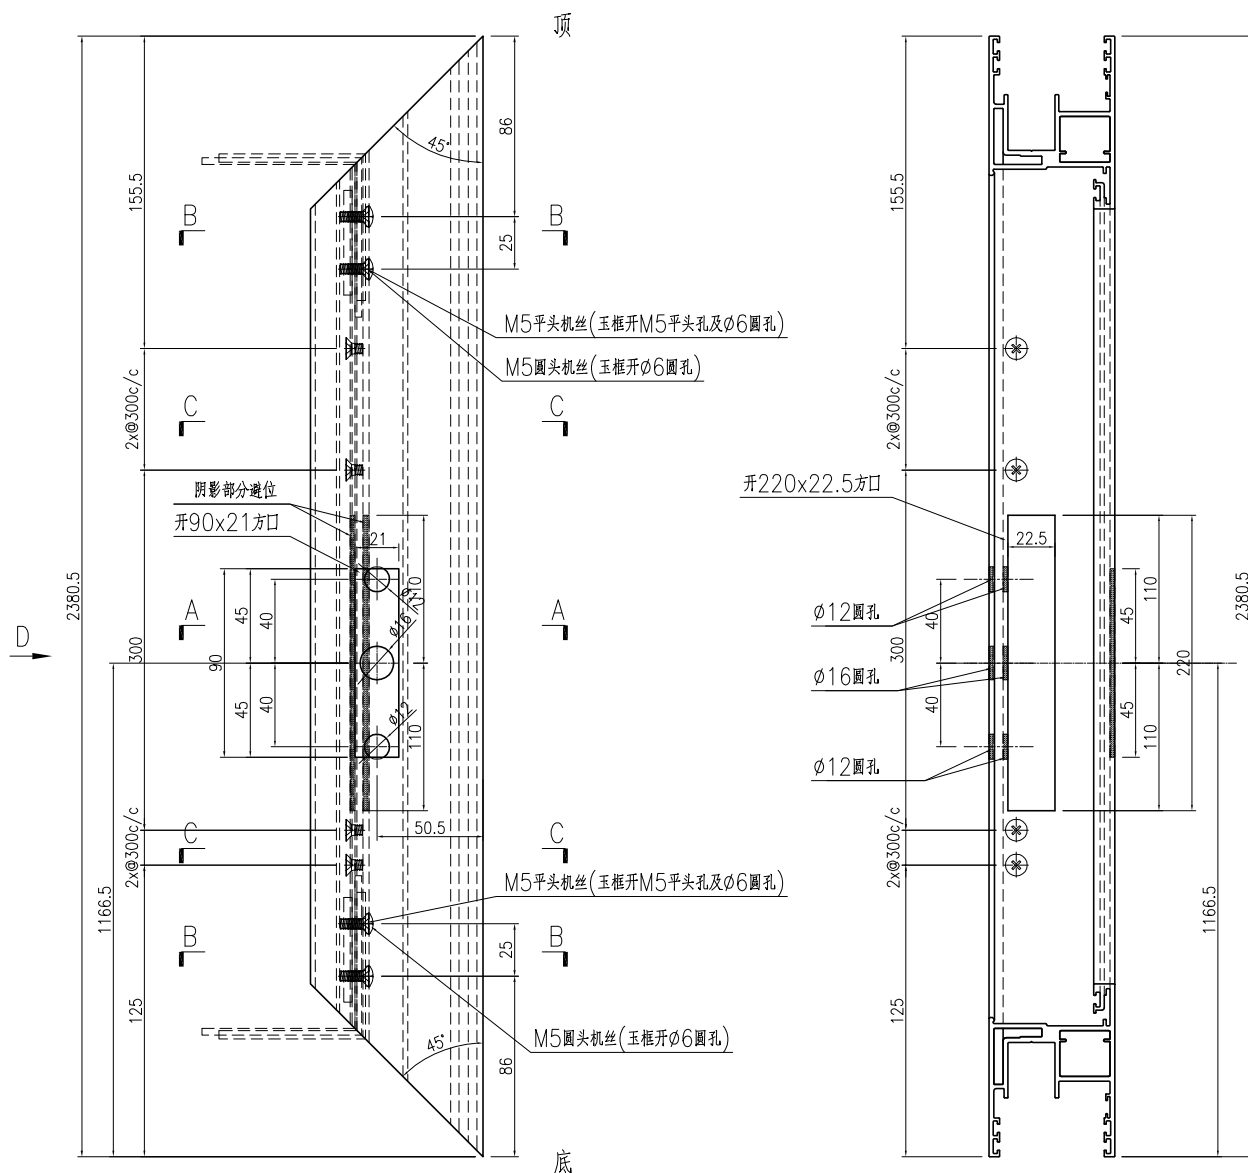


D—D视图

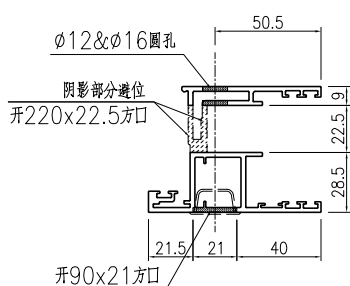

SECTION A-A

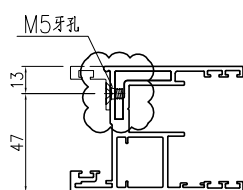

SECTION C-C

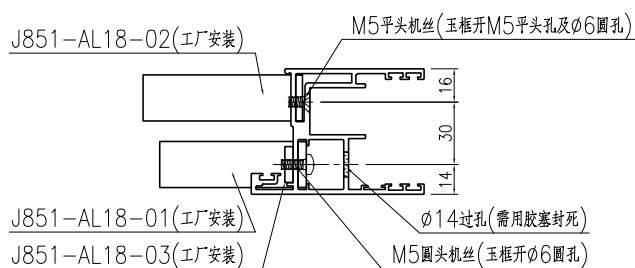

SECTION B-B

名稱	趟門玉加工圖	制圖	曾建平	2020-04-02	修改	A		
材料	X85780	復核			日期	2020-06-09		
顏色	UCT534193SC-3 灰色	批准			圖號	J851-AL08		



美特鋁質

有限公司

MIDI Aluminium Fabricator Ltd.




工程號

J851


地盤

青衣明翹匯

产品编号	L(mm)	数量	A	N	M	B	N1	M1	备注
		144							

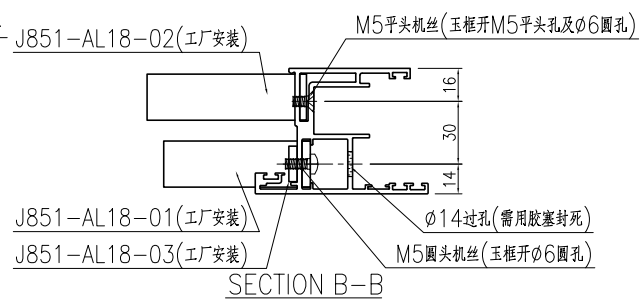
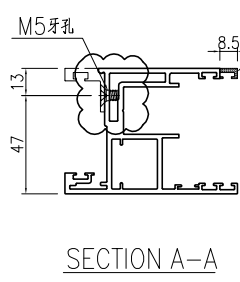
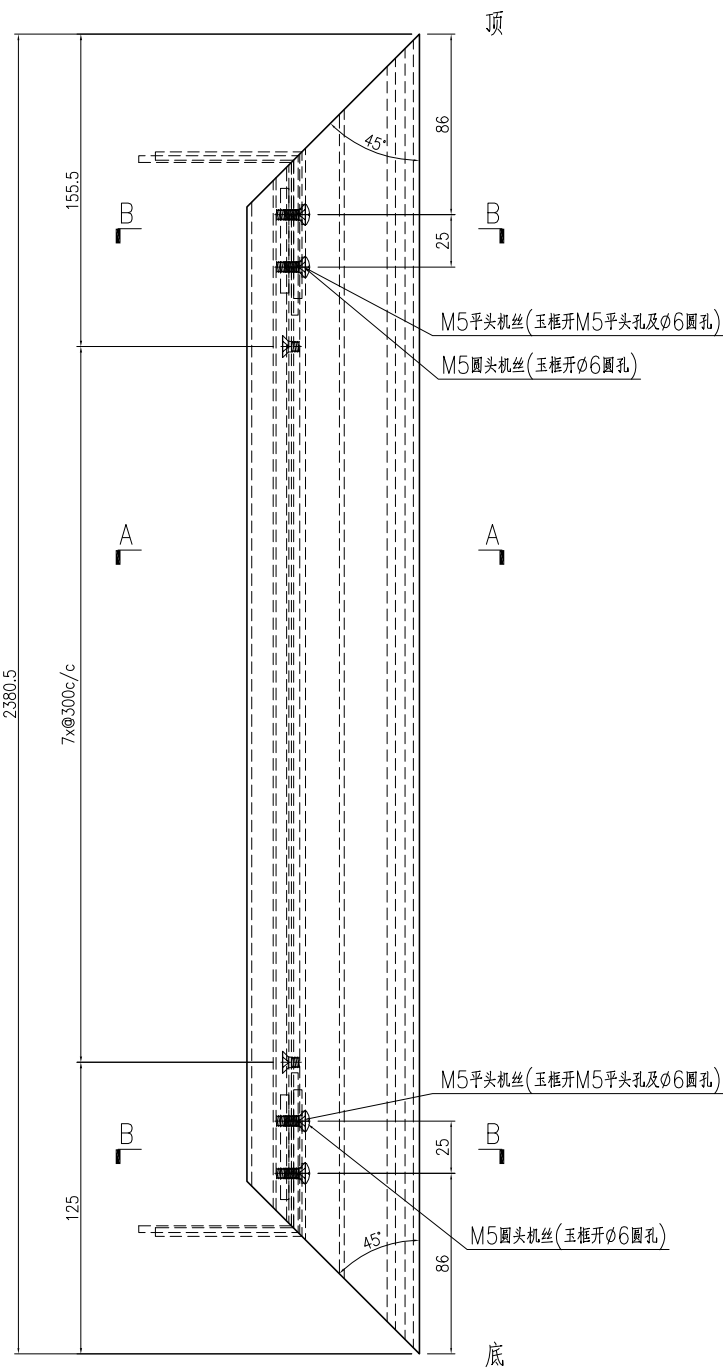


名稱	趟門玉加工圖	制圖	曾建平	2020-04-02	修改	A		
材料	X85780	復核			日期	2020-06-09		
顏色	UCT534193SC-3 灰色	批准			圖號	J851-AL09		

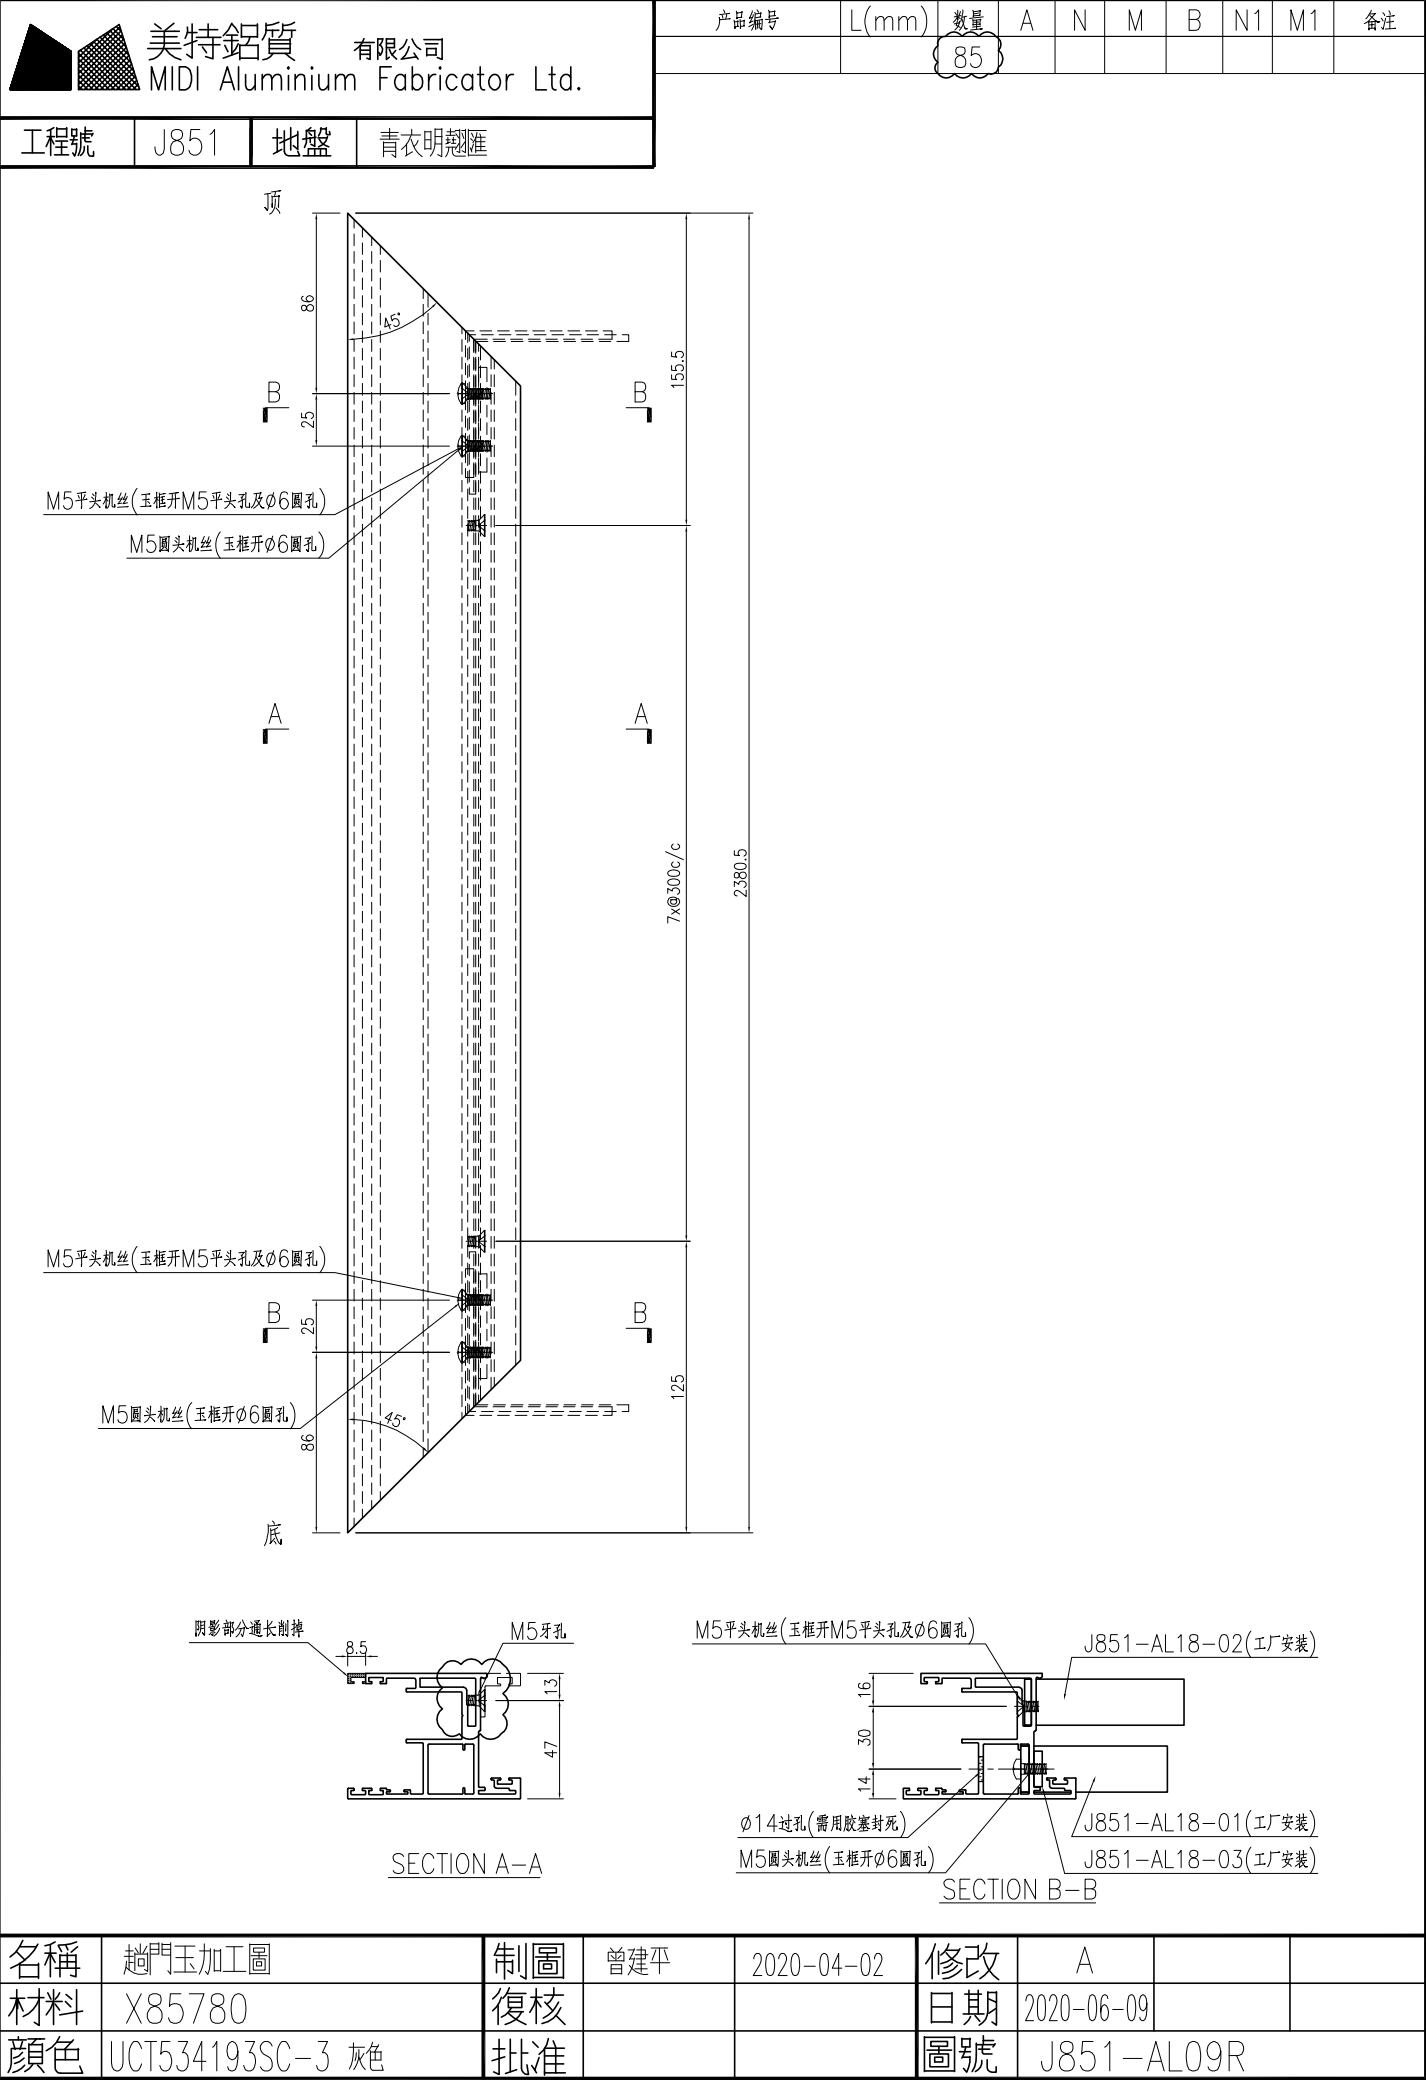

 美特鋁質有限公司 MIDI Aluminium Fabricator Ltd.			
工程號	J851	地盤	青衣明翹匯

产品编号	L(mm)	数量	A	N	M	B	N1	M1	备注
		144							

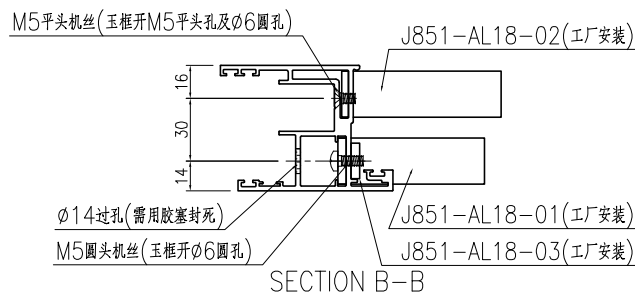
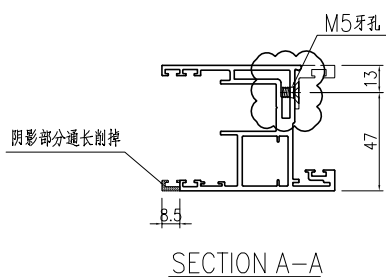
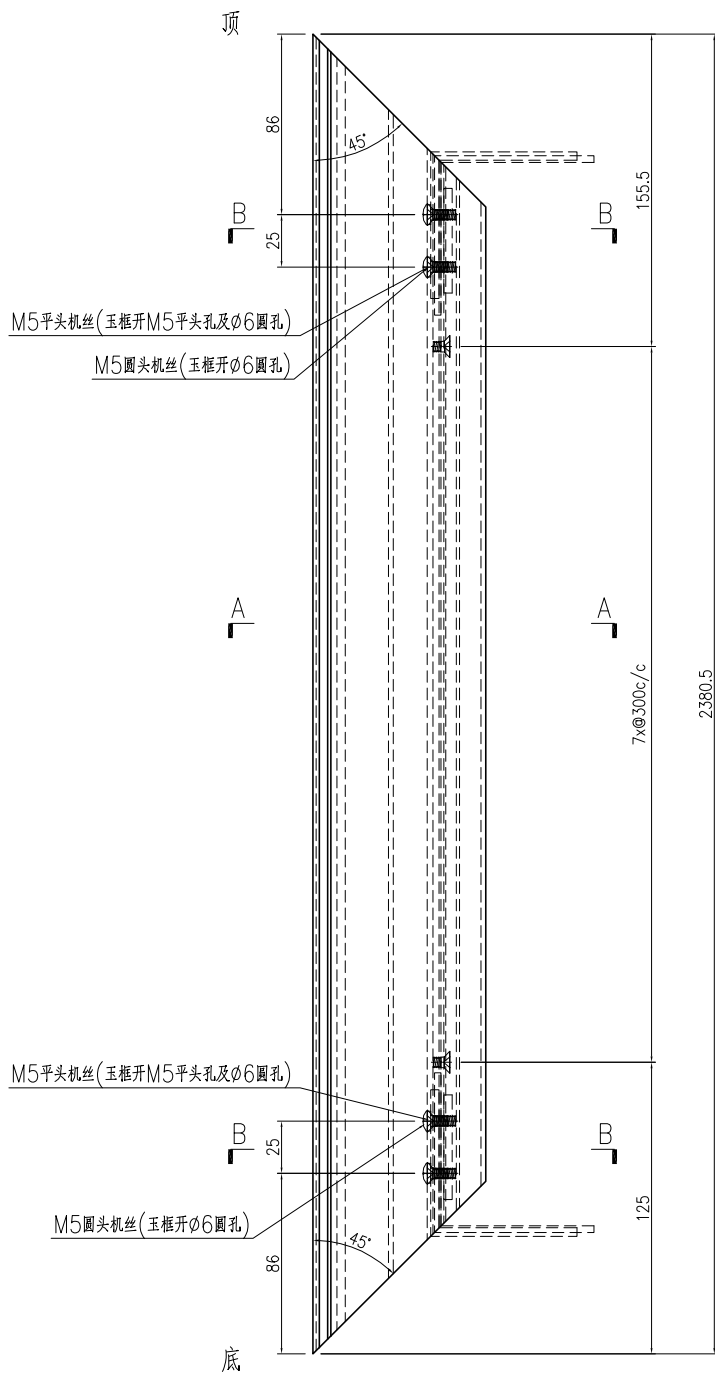


名稱	趟門玉加工圖	制圖	曾建平	2020-04-02	修改	A		
材料	X85780	復核			日期	2020-06-09		
顏色	UCT534193SC-3 灰色	批准			圖號	J851-AL10		




产品编号	L(mm)	数量	A	N	M	B	N1	M1	备注
		85							

工程號	J851	地盤	青衣明趵匯
-----	------	----	-------

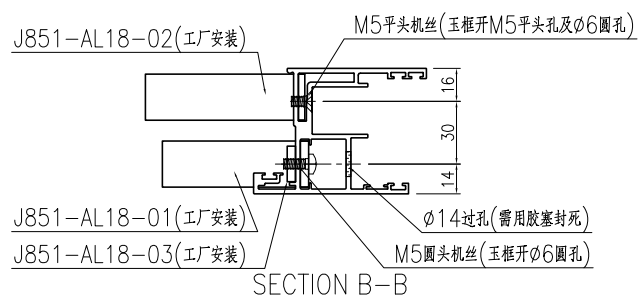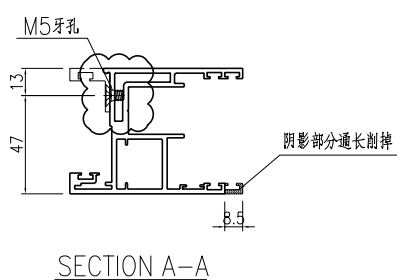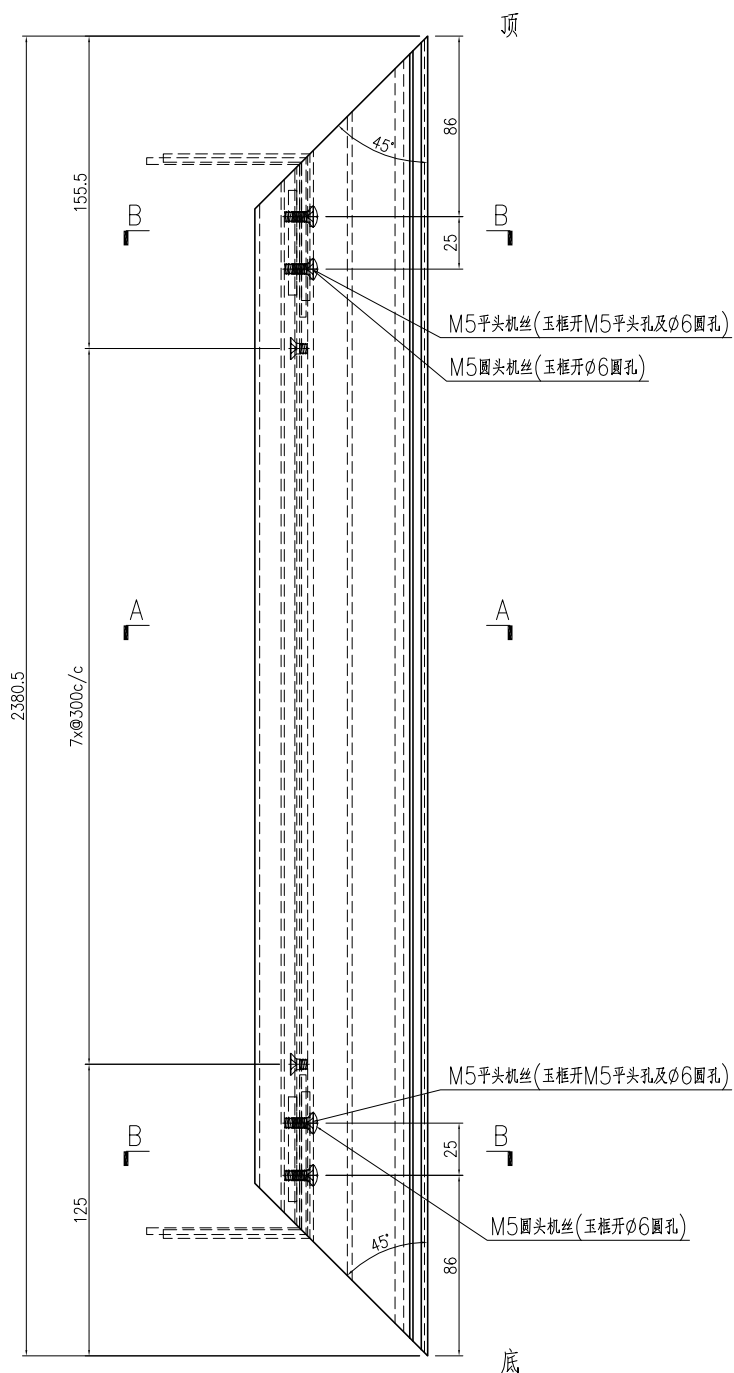

名稱	趟門玉加工圖	制圖	曾建平	2020-04-02	修改	A		
材料	X85780	復核			日期	2020-06-09		
顏色	UCT534193SC-3 灰色	批准			圖號	J851-AL10R		

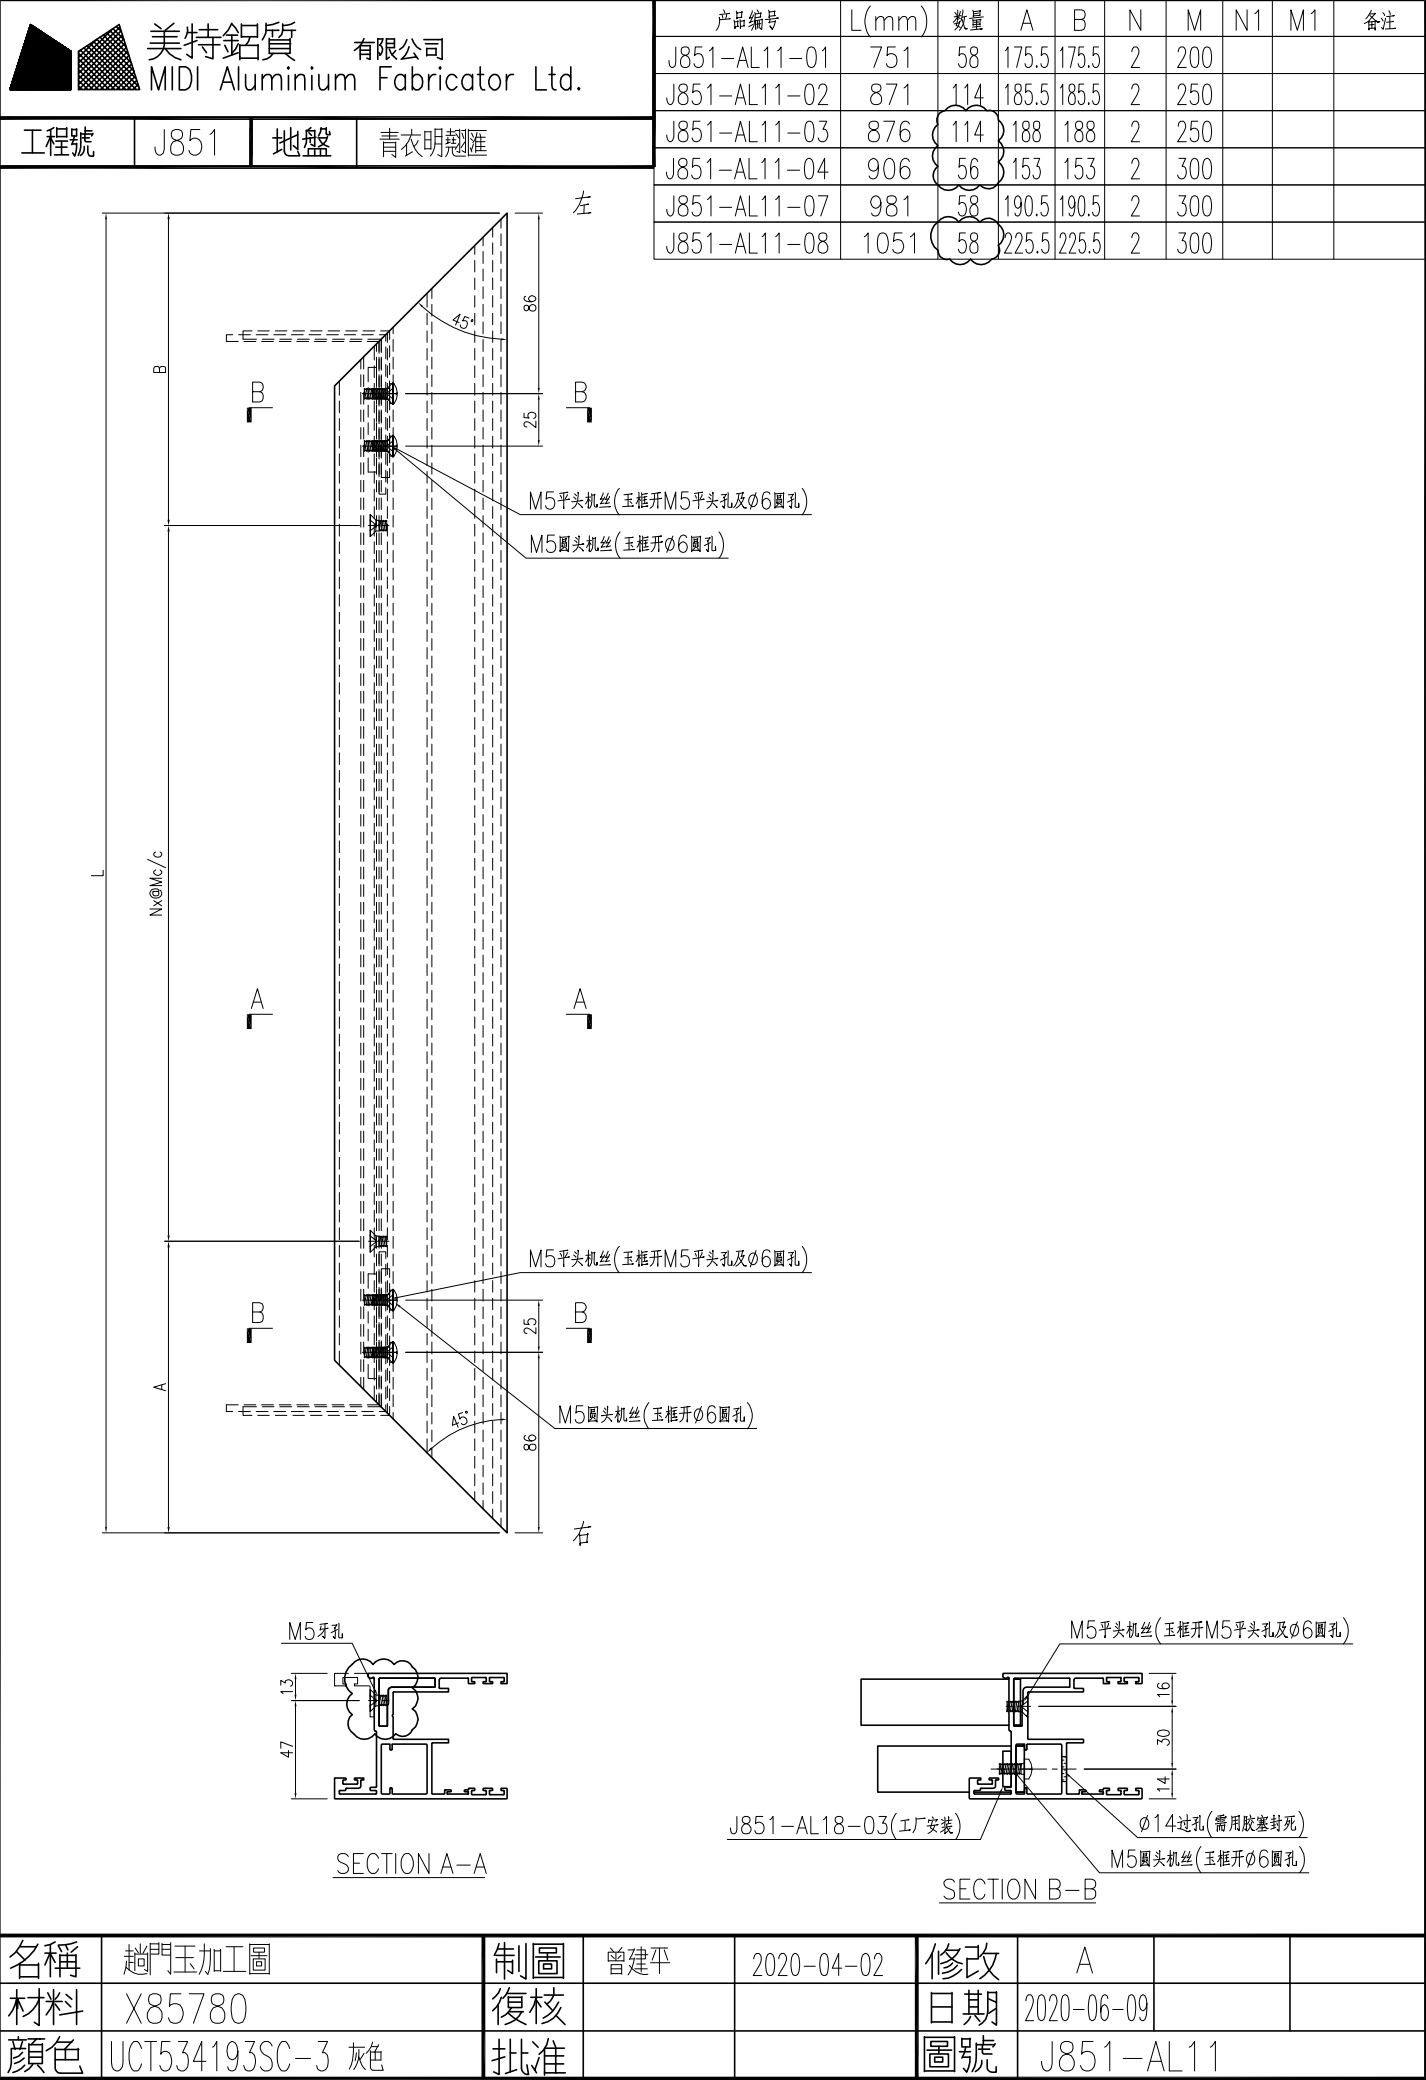





美特鋁質

有限公司


MIDI Aluminium Fabricator Ltd.

工程號	J851	地盤	青衣明翹匯
-----	------	----	-------

产品编号	L(mm)	数量	A	B	N	M	N1	M1	备注
J851-AL12-01	751	58	175.5	175.5	2	200			
J851-AL12-02	871	114	185.5	185.5	2	250			
J851-AL12-03	876	114	188	188	2	250			
J851-AL12-04	906	56	153	153	2	300			
J851-AL12-07	981	58	190.5	190.5	2	300			
J851-AL12-08	1051	58	225.5	225.5	2	300			

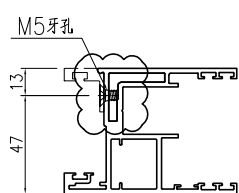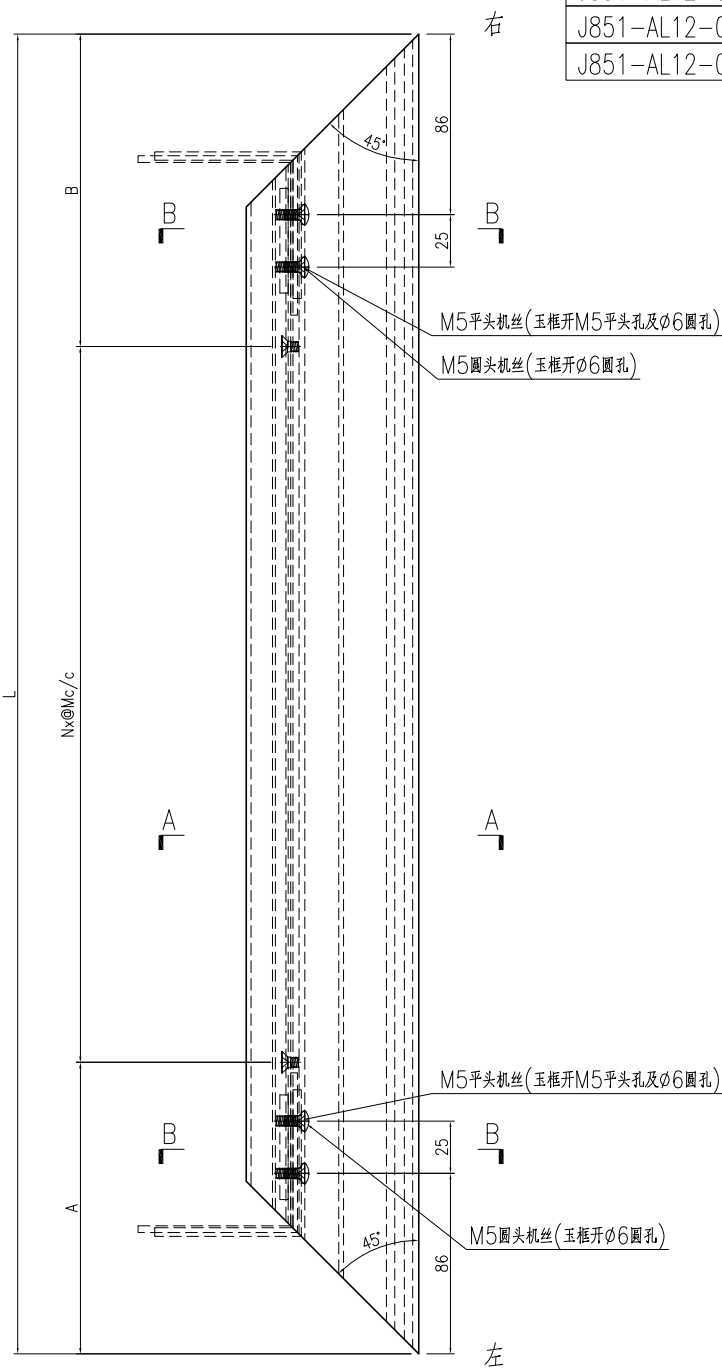

SECTION A-A

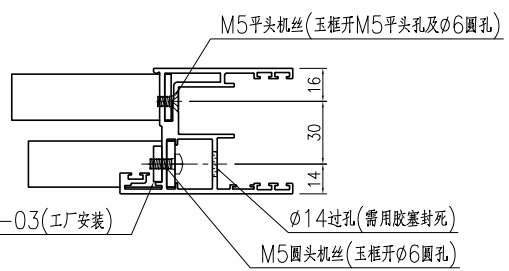


SECTION B-B

名稱	趟門玉加工圖	制圖	曾建平	2020-04-02	修改	A		
材料	X85780	復核			日期	2020-06-09		
顏色	UCT534193SC-3 灰色	批准			圖號	J851-AL12		


 美特鋁質有限公司 MIDI Aluminium Fabricator Ltd.			
工程號	J851	地盤	青衣明翹匯

产品编号	L(mm)	数量	A	N	M	B	N1	M1	备注
		376							

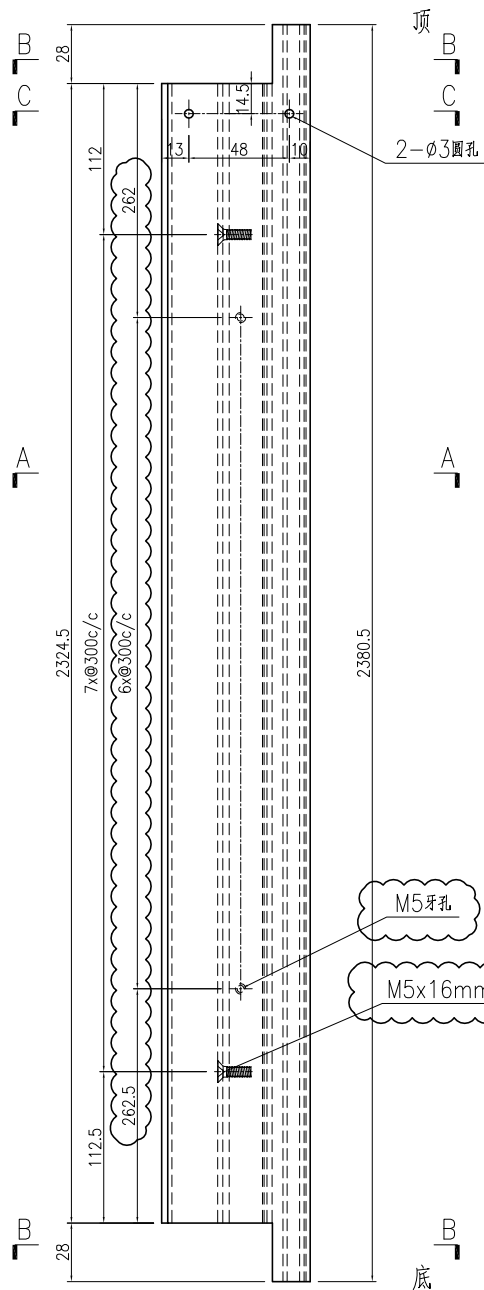


M5牙孔


M5x16mm平头机丝

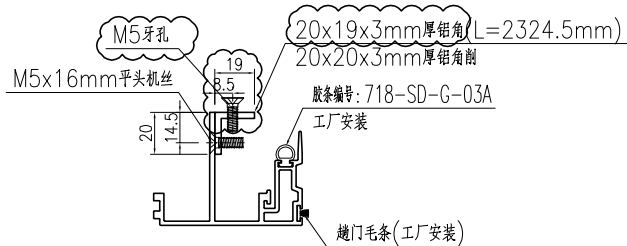

SECTION A-A

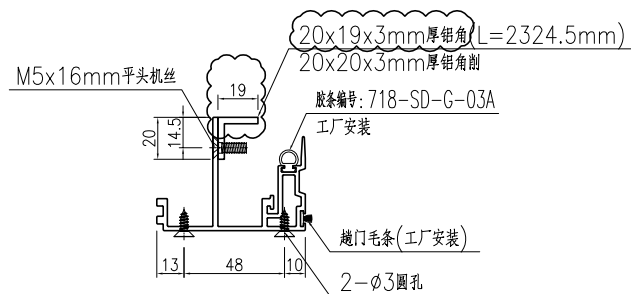

SECTION C-C




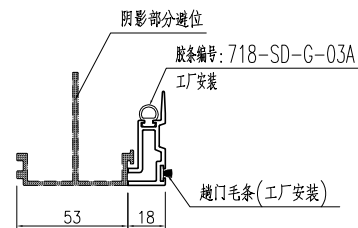


SECTION B-B

名稱	門玉勾料加工圖	制圖	曾建平	2020-04-02	修改	A		
材料	X85703+20x12x3mm厚鋁角	復核			日期	2020-06-09		
顏色	UCT534193SC-3 灰色	批准			圖號	J851-AL13		

 美特鋁質有限公司 MIDI Aluminium Fabricator Ltd.			
工程號	J851	地盤	青衣明翹匯

产品编号	L(mm)	数量	A	N	M	B	N1	M1	备注
		317							

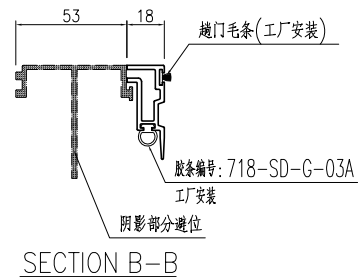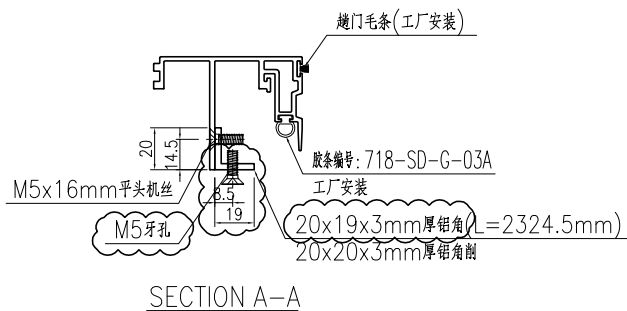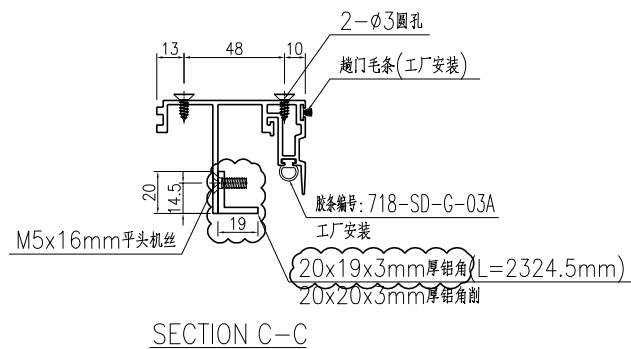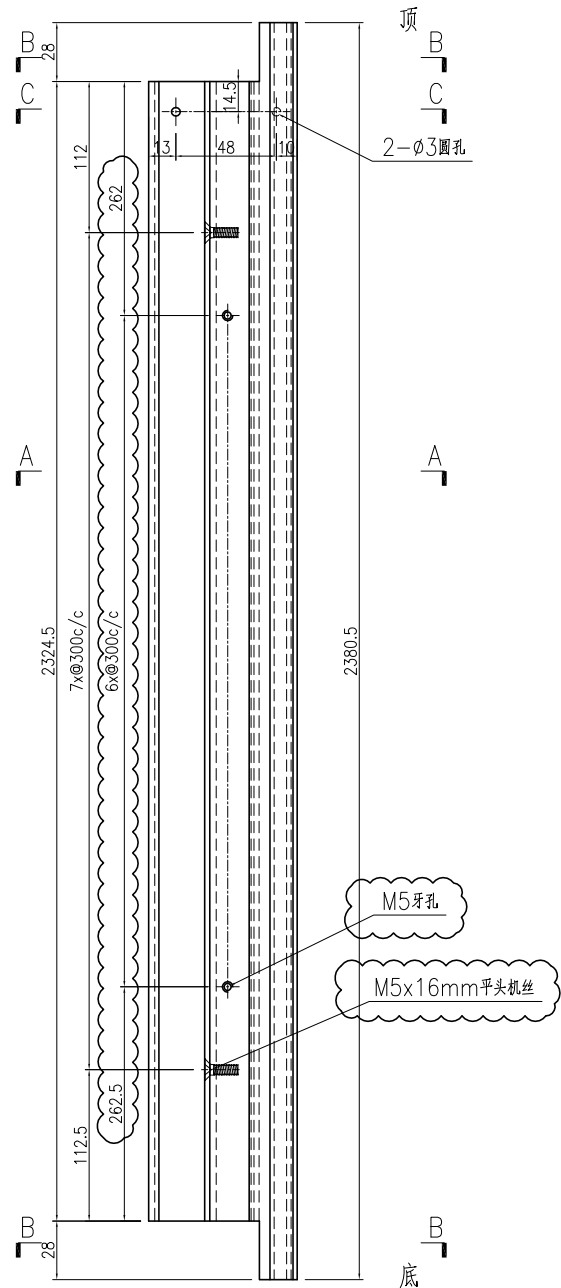

名稱	門玉勾料加工圖	制圖	曾建平	2020-04-02	修改	A		
材料	X85703+20x12x3mm厚鋁角	復核			日期	2020-06-09		
顏色	UCT534193SC-3 灰色	批准			圖號	J851-AL13R		



美特鋁質

MIDI Aluminium Fabricator Ltd.

有限公司





工程號

J851

地盤

青衣明翹匯





产品编号	L(mm)	数量	A	N	M	B	N1	M1	备注
		376							

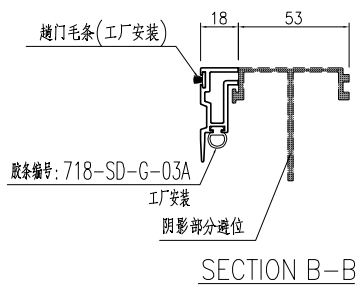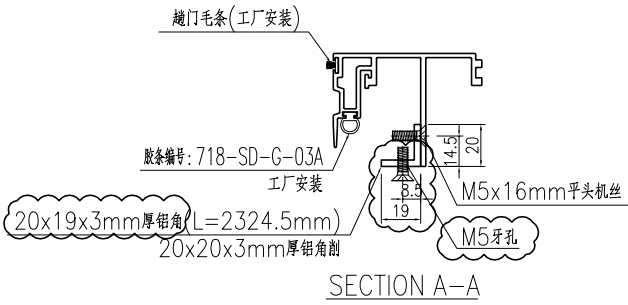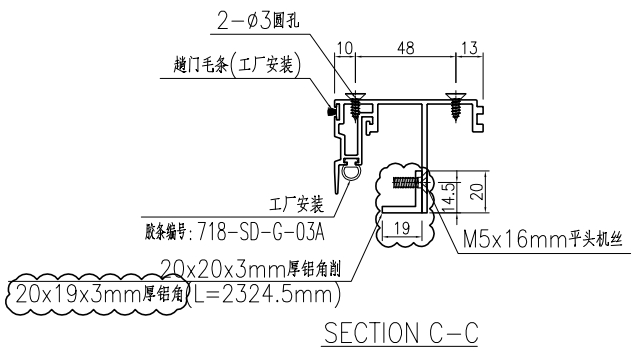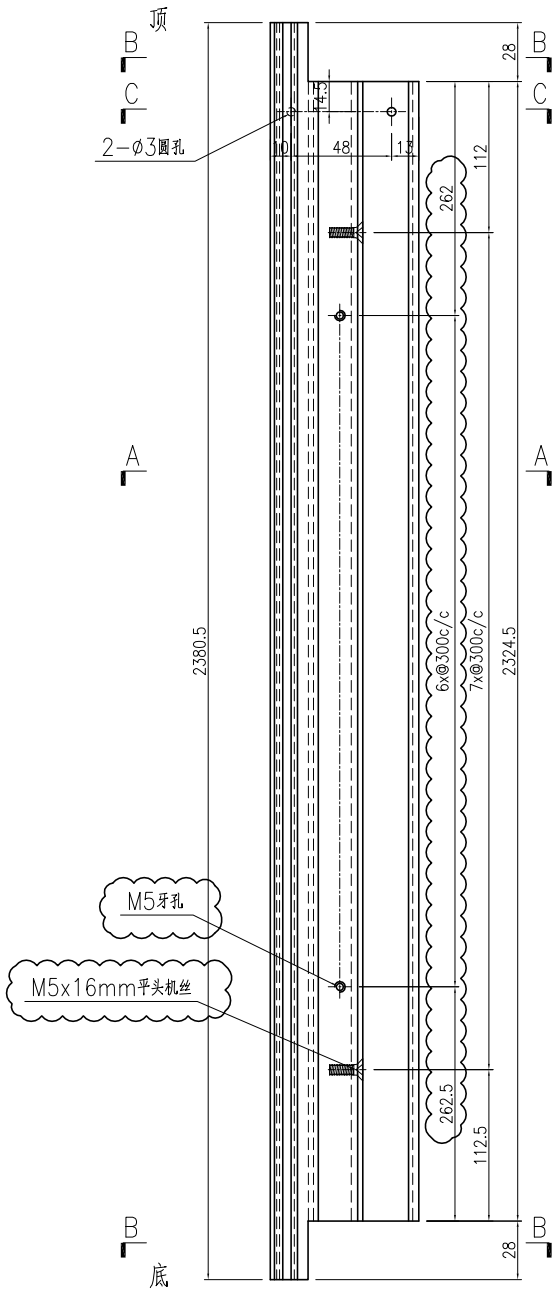


名稱	門玉勾料加工圖	制圖	曾建平	2020-04-02	修改	A		
材料	X85703+20x12x3mm厚鋁角	復核			日期	2020-06-09		
顏色	UCT534193SC-3 灰色	批准			圖號	J851-AL14		

 美特鋁質有限公司 MIDI Aluminium Fabricator Ltd.			
工程號	J851	地盤	青衣明翹匯

产品编号	L(mm)	数量	A	N	M	B	N1	M1	备注
		317							

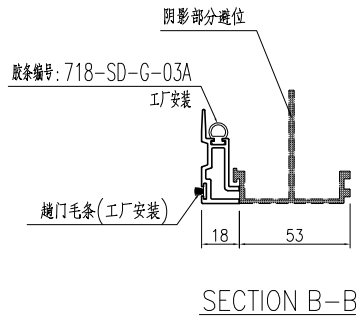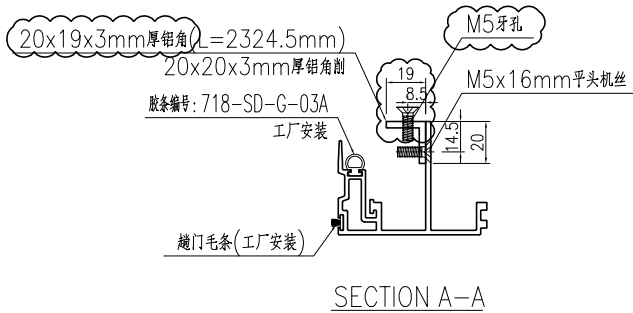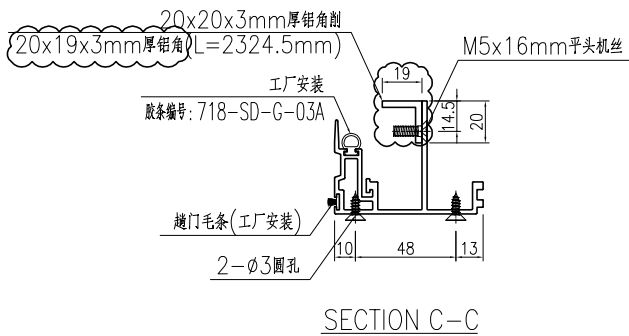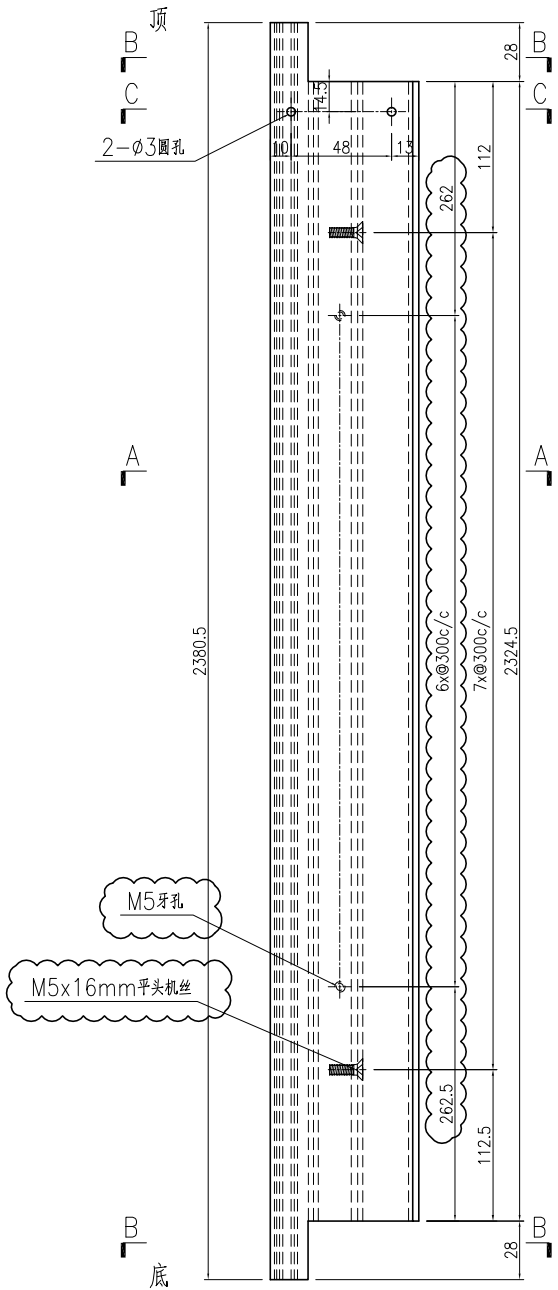

名稱	門玉勾料加工圖	制圖	曾建平	2020-04-02	修改	A		
材料	X85703+20x12x3mm厚鋁角	復核			日期	2020-06-09		
顏色	UCT534193SC-3 灰色	批准			圖號	J851-AL14R		

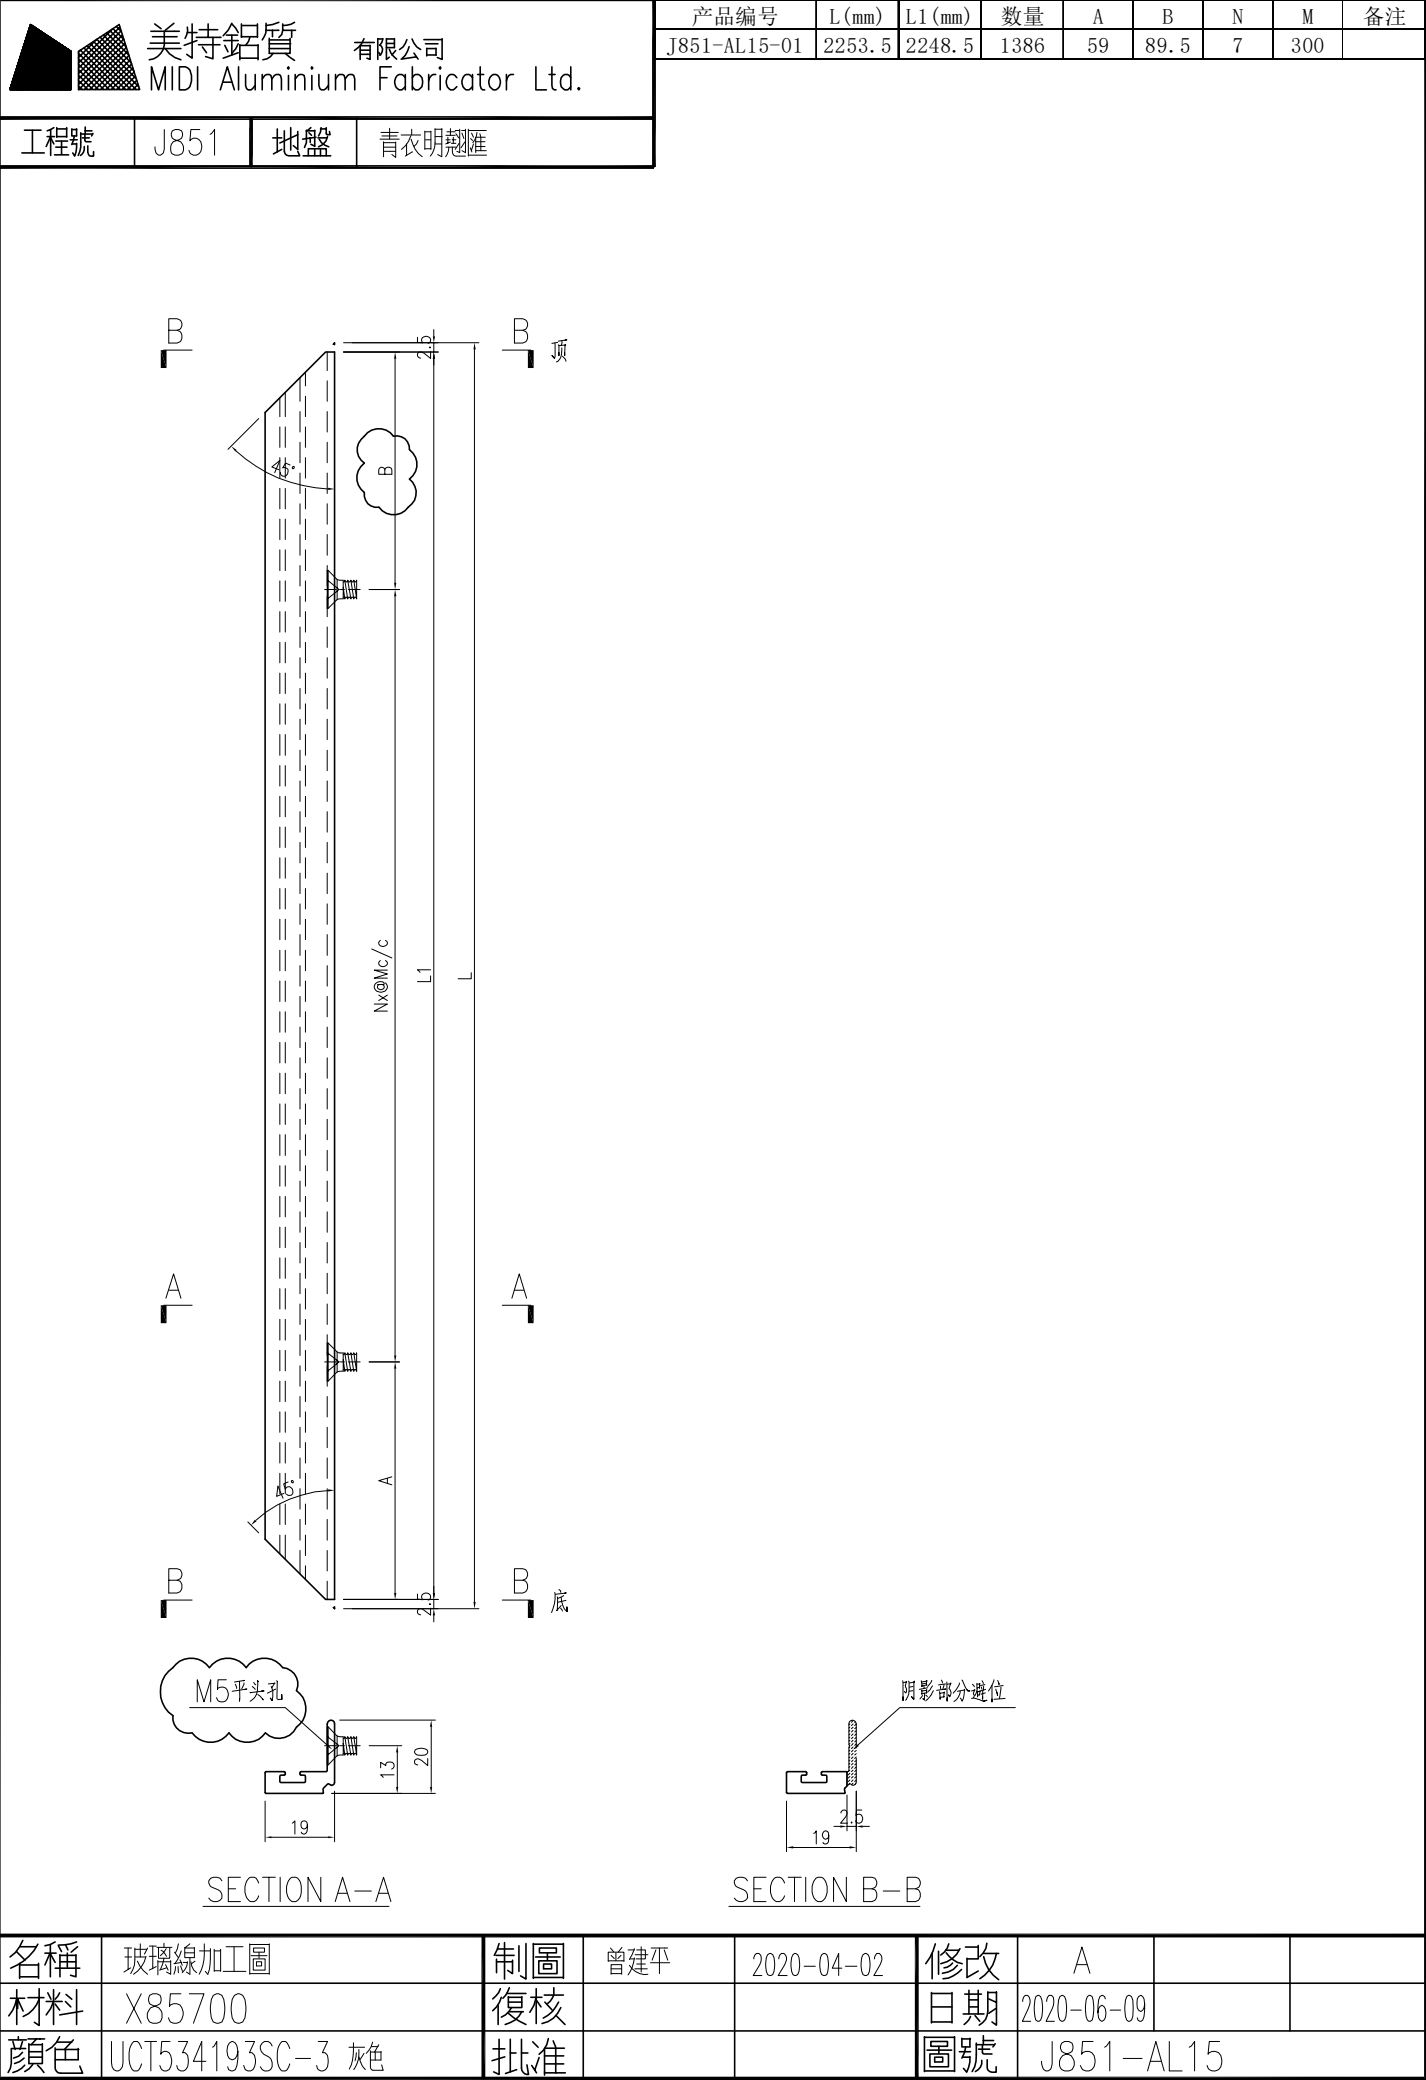

有限公司

MIDI Aluminium Fabricator Ltd.


名稱	玻璃線加工圖	制圖	曾建平	2020-04-02	修改	A		
材料	X85700	復核			日期	2020-06-09		
顏色	UCT534193SC-3 灰色	批准			圖號	J851-AL16		

工程號


J851

地盤

青衣明翹匯

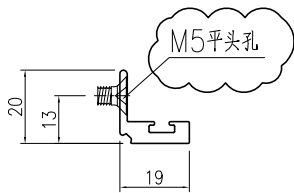

阴影部分避位

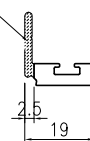

SECTION B-B

名稱	玻璃線加工圖	制圖	曾建平	2020-04-02	修改	A		
材料	X85700	復核			日期	2020-06-09		
顏色	UCT534193SC-3 灰色	批准			圖號	J851-AL17		





美特鋁質

有限公司



MIDI Aluminium Fabricator Ltd.

工程號	J851	地盤	青衣明翹匯
-----	------	----	-------

产品编号	L(mm)	数量	A	N	M	B	N1	M1	备注
J851-AL18-01		6500							

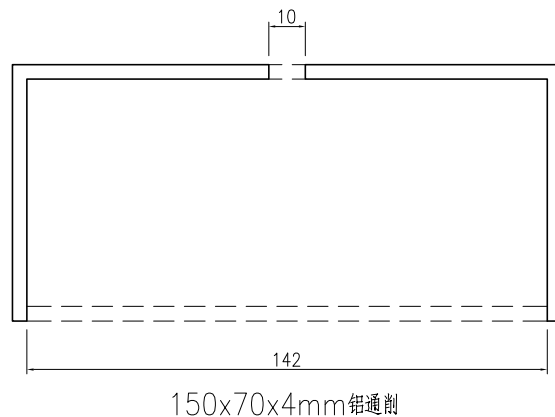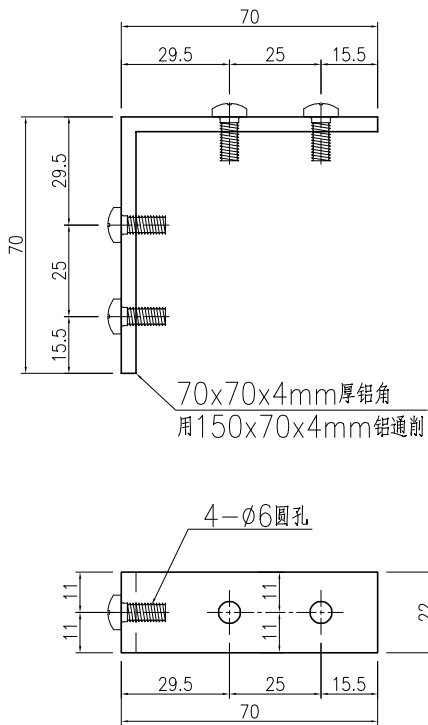

产品编号	L(mm)	数量	A	N	M	B	N1	M1	备注	产品编号	L(mm)	数量	A	N	M	B	N1	M1	备注
J851-AL18-02		6500								J851-AL18-03		6500							

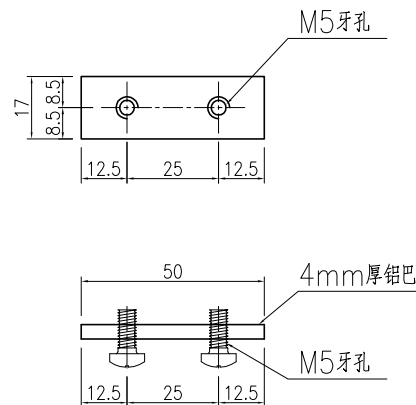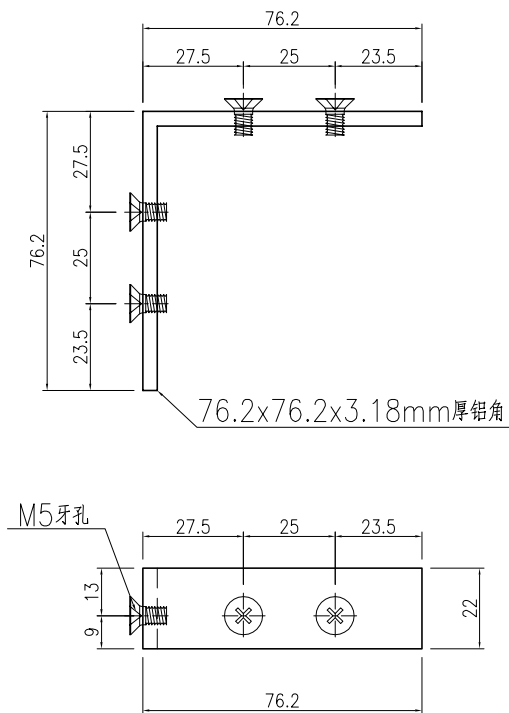



名稱	附件加工圖	制圖	曾建平	2020-04-02	修改			
材料	詳見加工圖	復核			日期			
顏色	MILL	批准			圖號	J851-AL18		

美特鋁質有限公司 MIDI Aluminium Fabricator Ltd.		产品编号		L(mm)	数量	A	N	M	B	N1	M1	备注
		J851-AL19-01			1400							
工程號	J851	地盤	青衣明翹匯									
3mm厚鋁板 2-3/16''平頭孔 噴塗面 5 50 18 19 60 17.5 15 48 10 73												
名稱	附件加工圖		制圖	曾建平	2020-04-02	修改	A					
材料	詳見加工圖		復核			日期	2020-06-09					
顏色	UCT534193SC-3 灰色		批准			圖號	J851-AL19					




产品编号	L(mm)	数量	A	N	M	B	N1	M1	备注
		114							


工程號	J851	地盤	青衣明趵匯
-----	------	----	-------

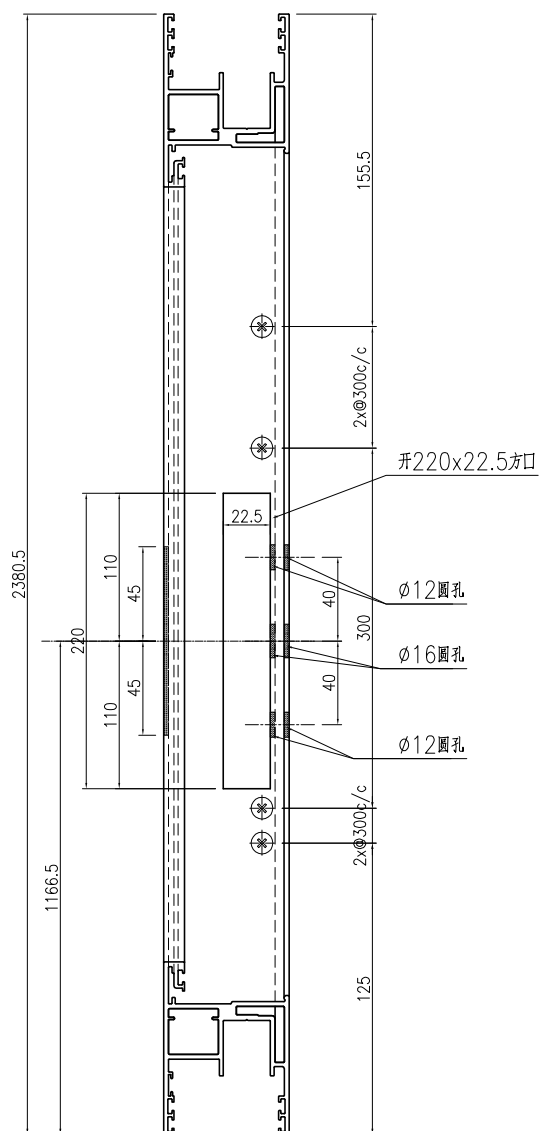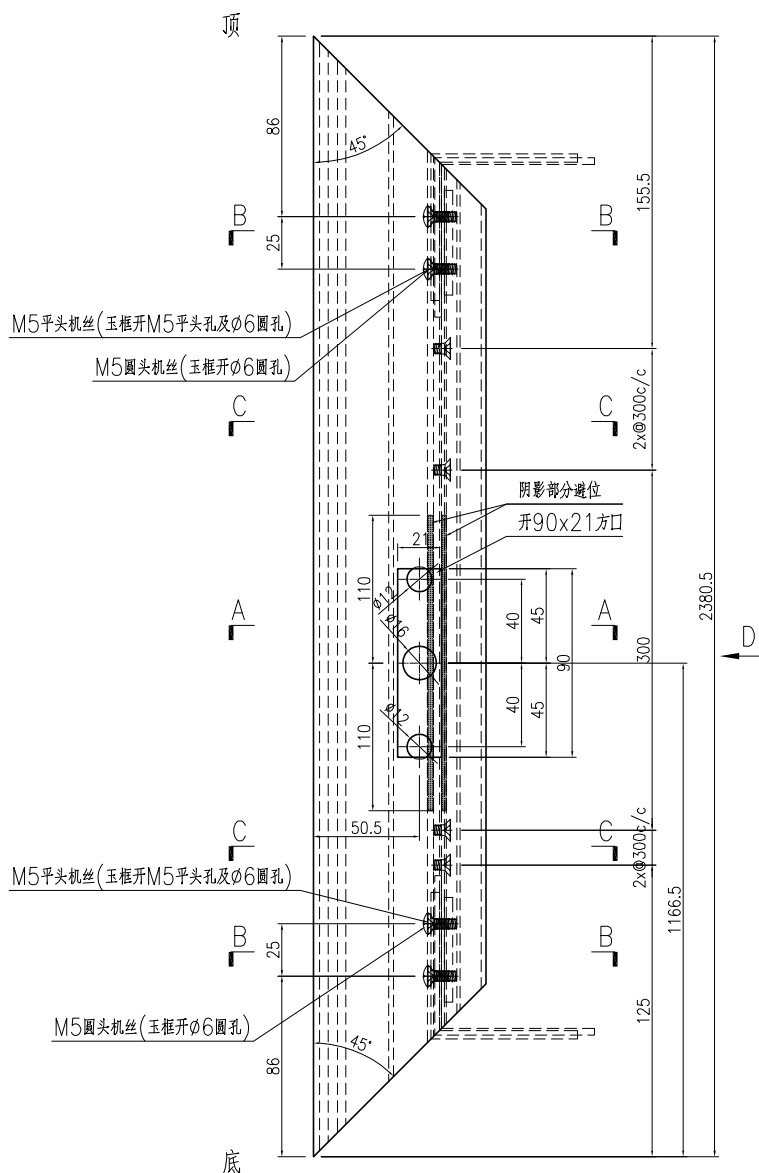


D—D视图

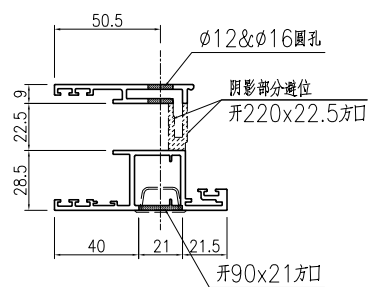

SECTION A-A

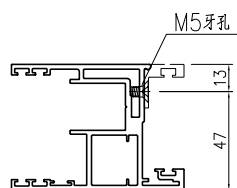

SECTION C-C

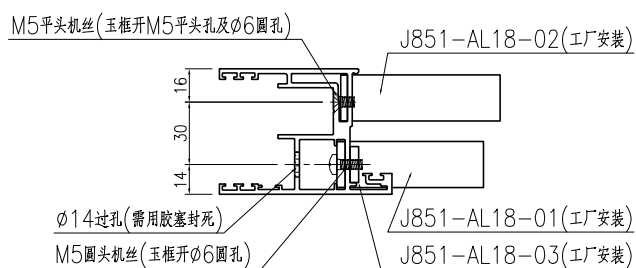

SECTION B-B

名稱	趟門玉加工圖	制圖	曾建平	2020-04-02	修改			
材料	X85780	復核			日期			
顏色	TUC43350SC(ZH)-3 白色	批准			圖號	J851-AL07a		



美特鋁質

有限公司

MIDI Aluminium Fabricator Ltd.


工程號

J851


地盤

青衣明翹匯

产品编号	L(mm)	数量	A	N	M	B	N1	M1	备注
		114							

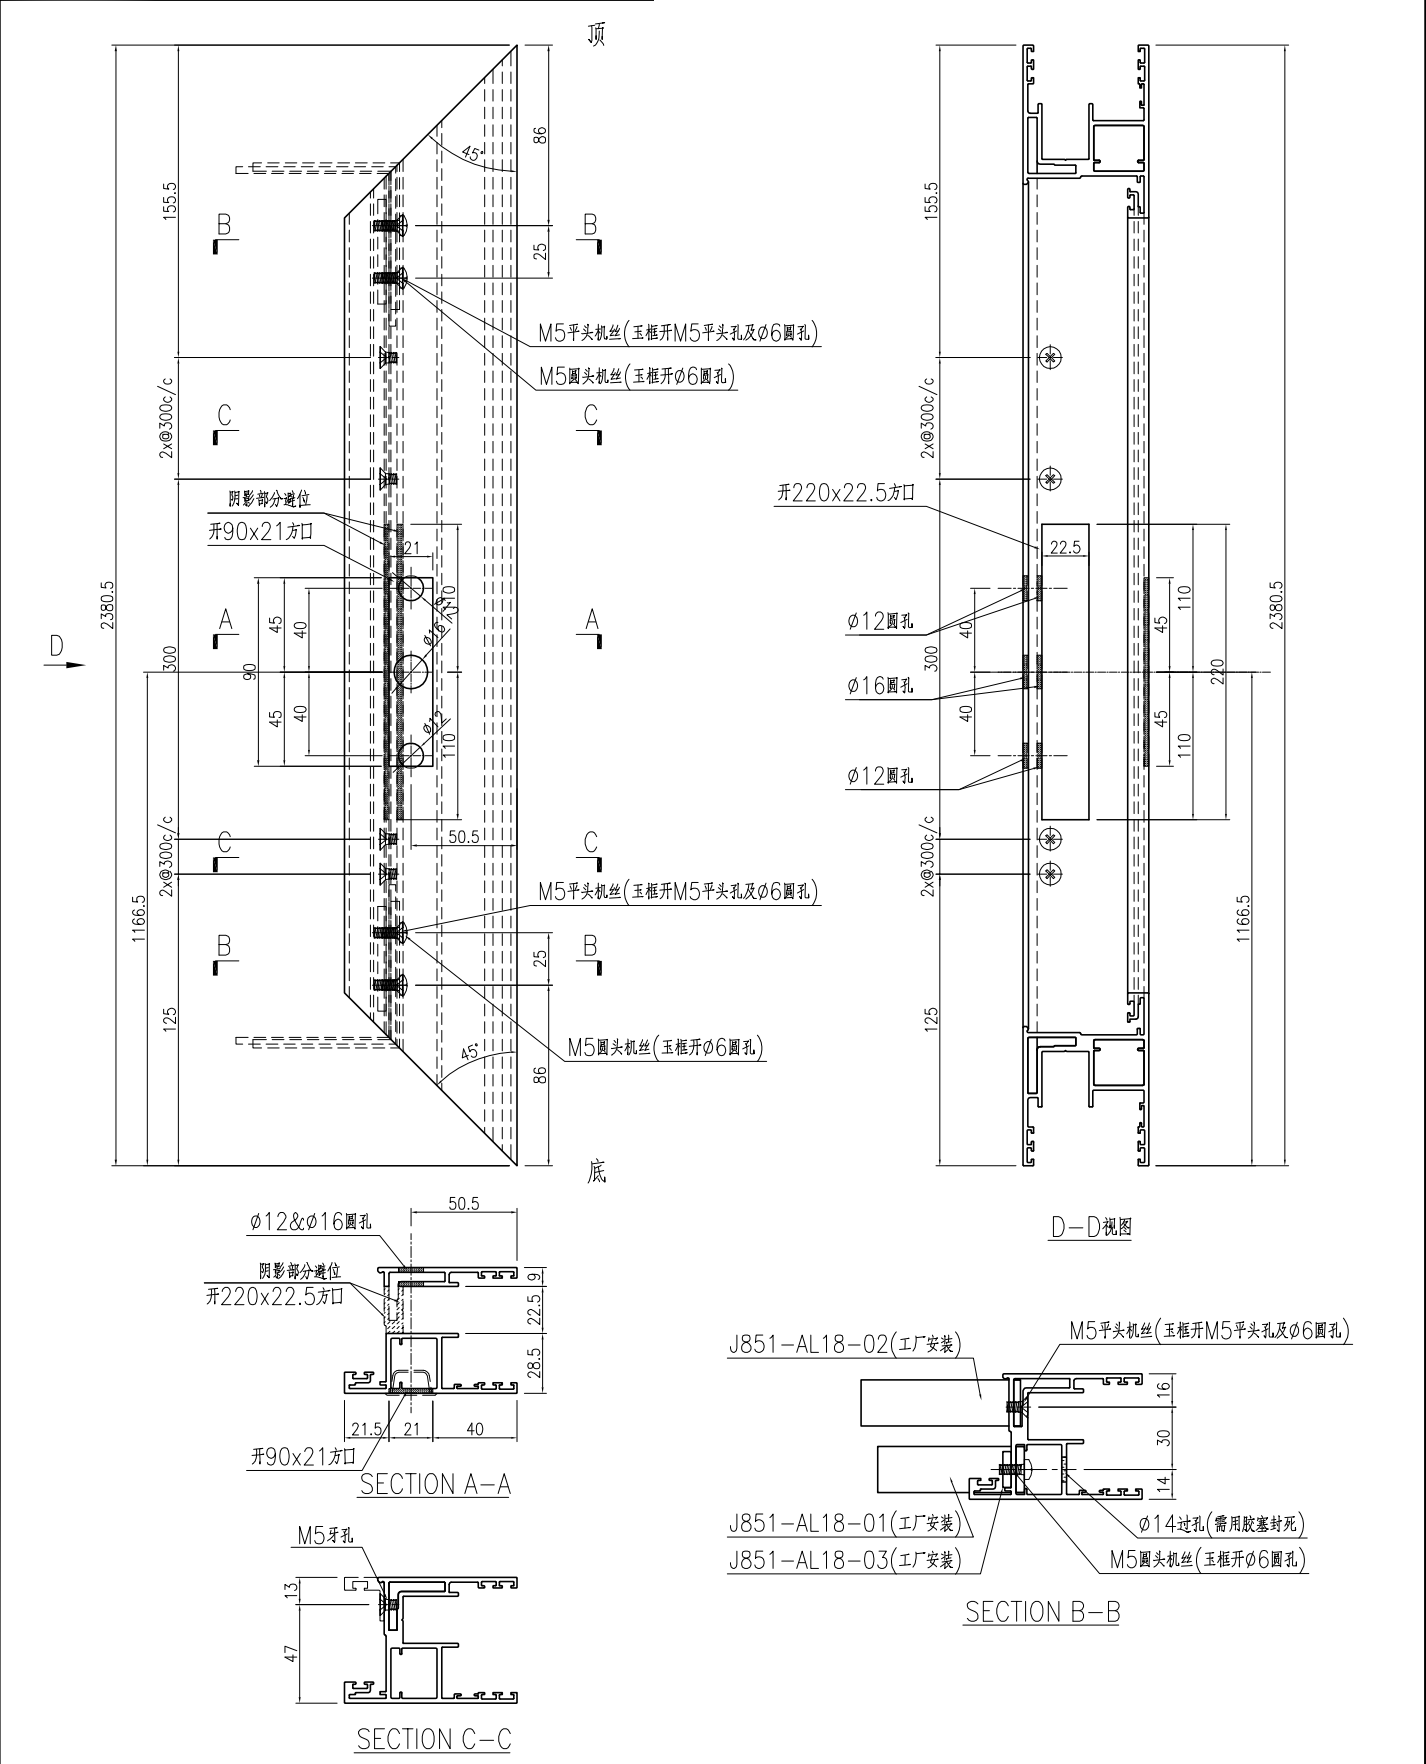

名稱	趟門玉加工圖	制圖	曾建平	2020-04-02	修改			
材料	X85780	復核			日期			
顏色	TUC43350SC(ZH)-3 白色	批准			圖號	J851-AL08a		

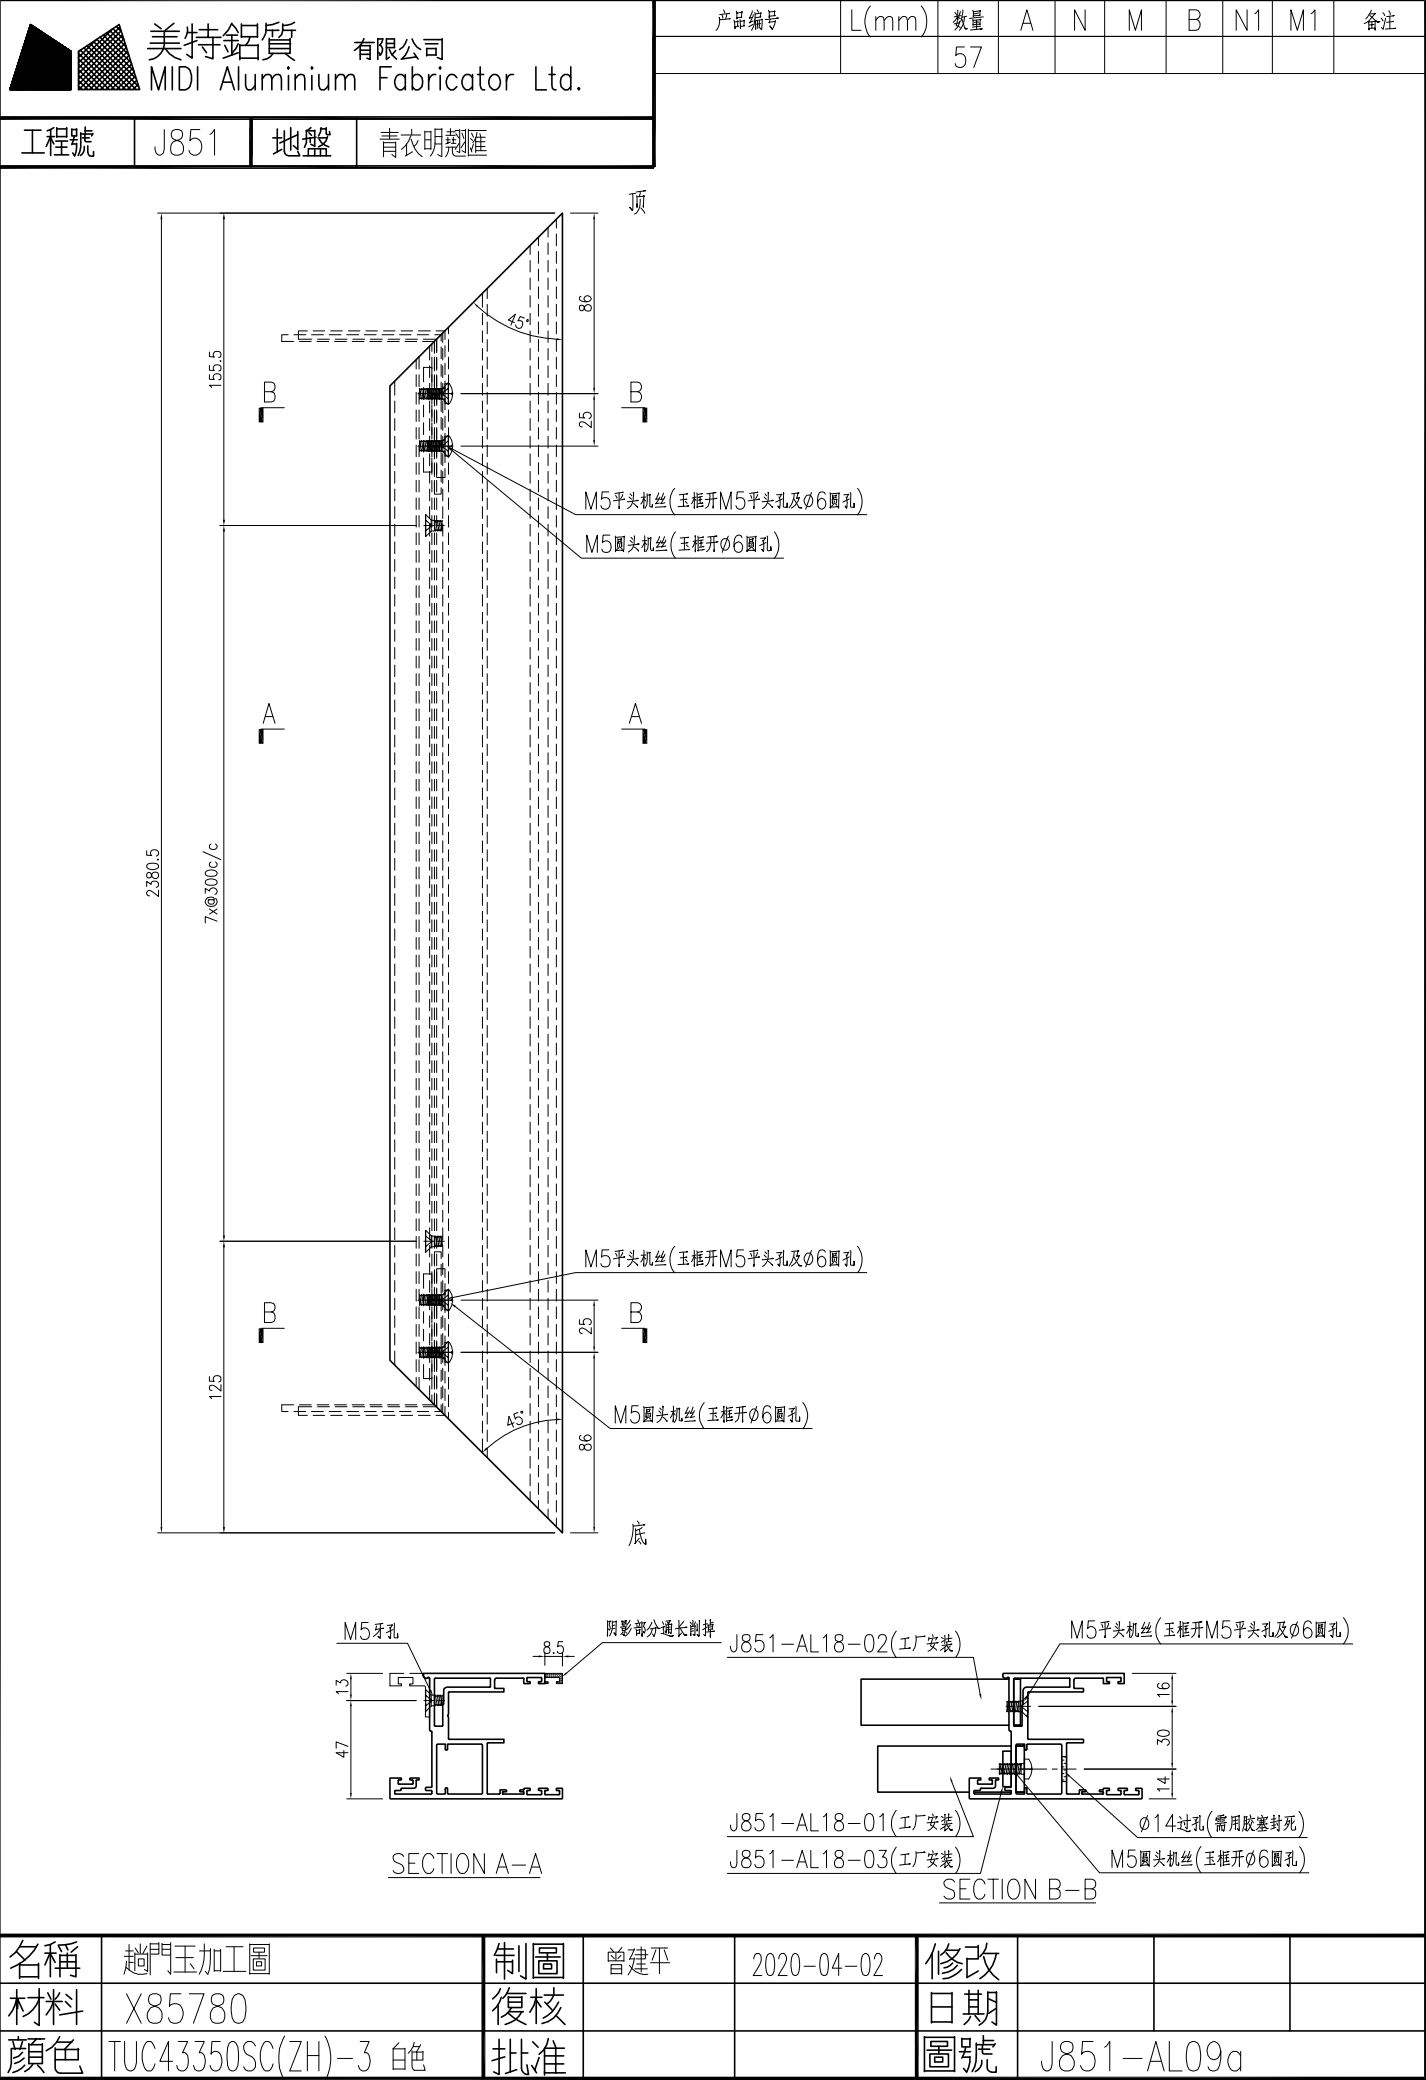




美特鋁質

有限公司


MIDI Aluminium Fabricator Ltd.

工程號	J851	地盤	青衣明翹匯
-----	------	----	-------

产品编号	L(mm)	数量	A	N	M	B	N1	M1	备注
		57							

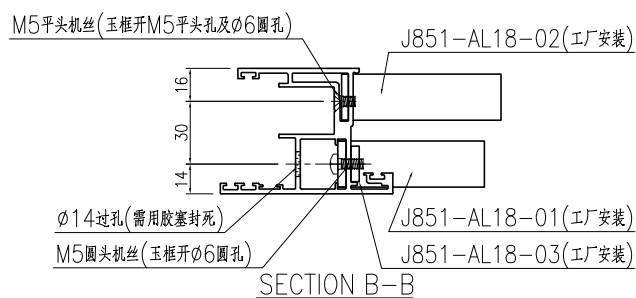
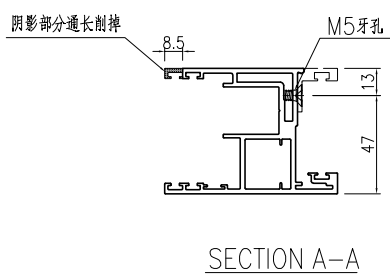
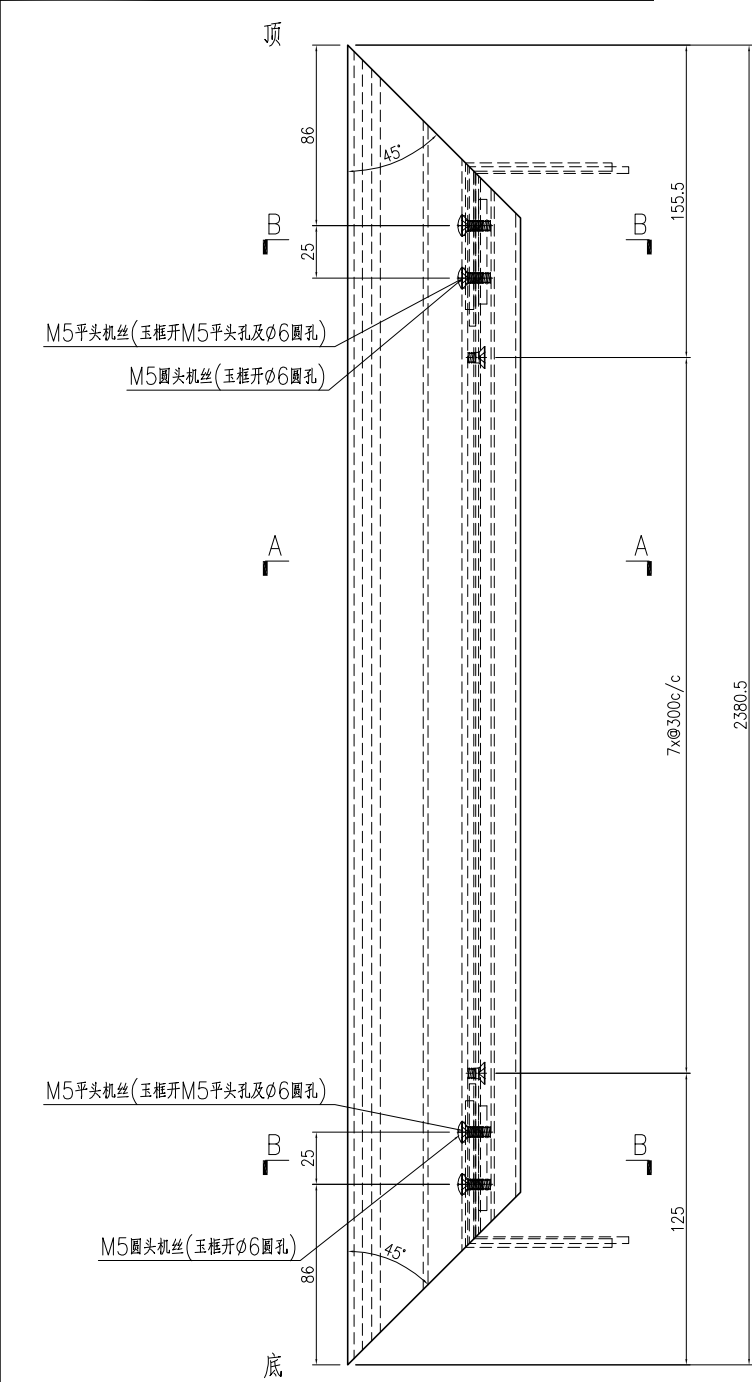


名稱	趟門玉加工圖	制圖	曾建平	2020-04-02	修改			
材料	X85780	復核			日期			
顏色	TUC43350SC(ZH)-3 白色	批准			圖號	J851-AL09Ra		

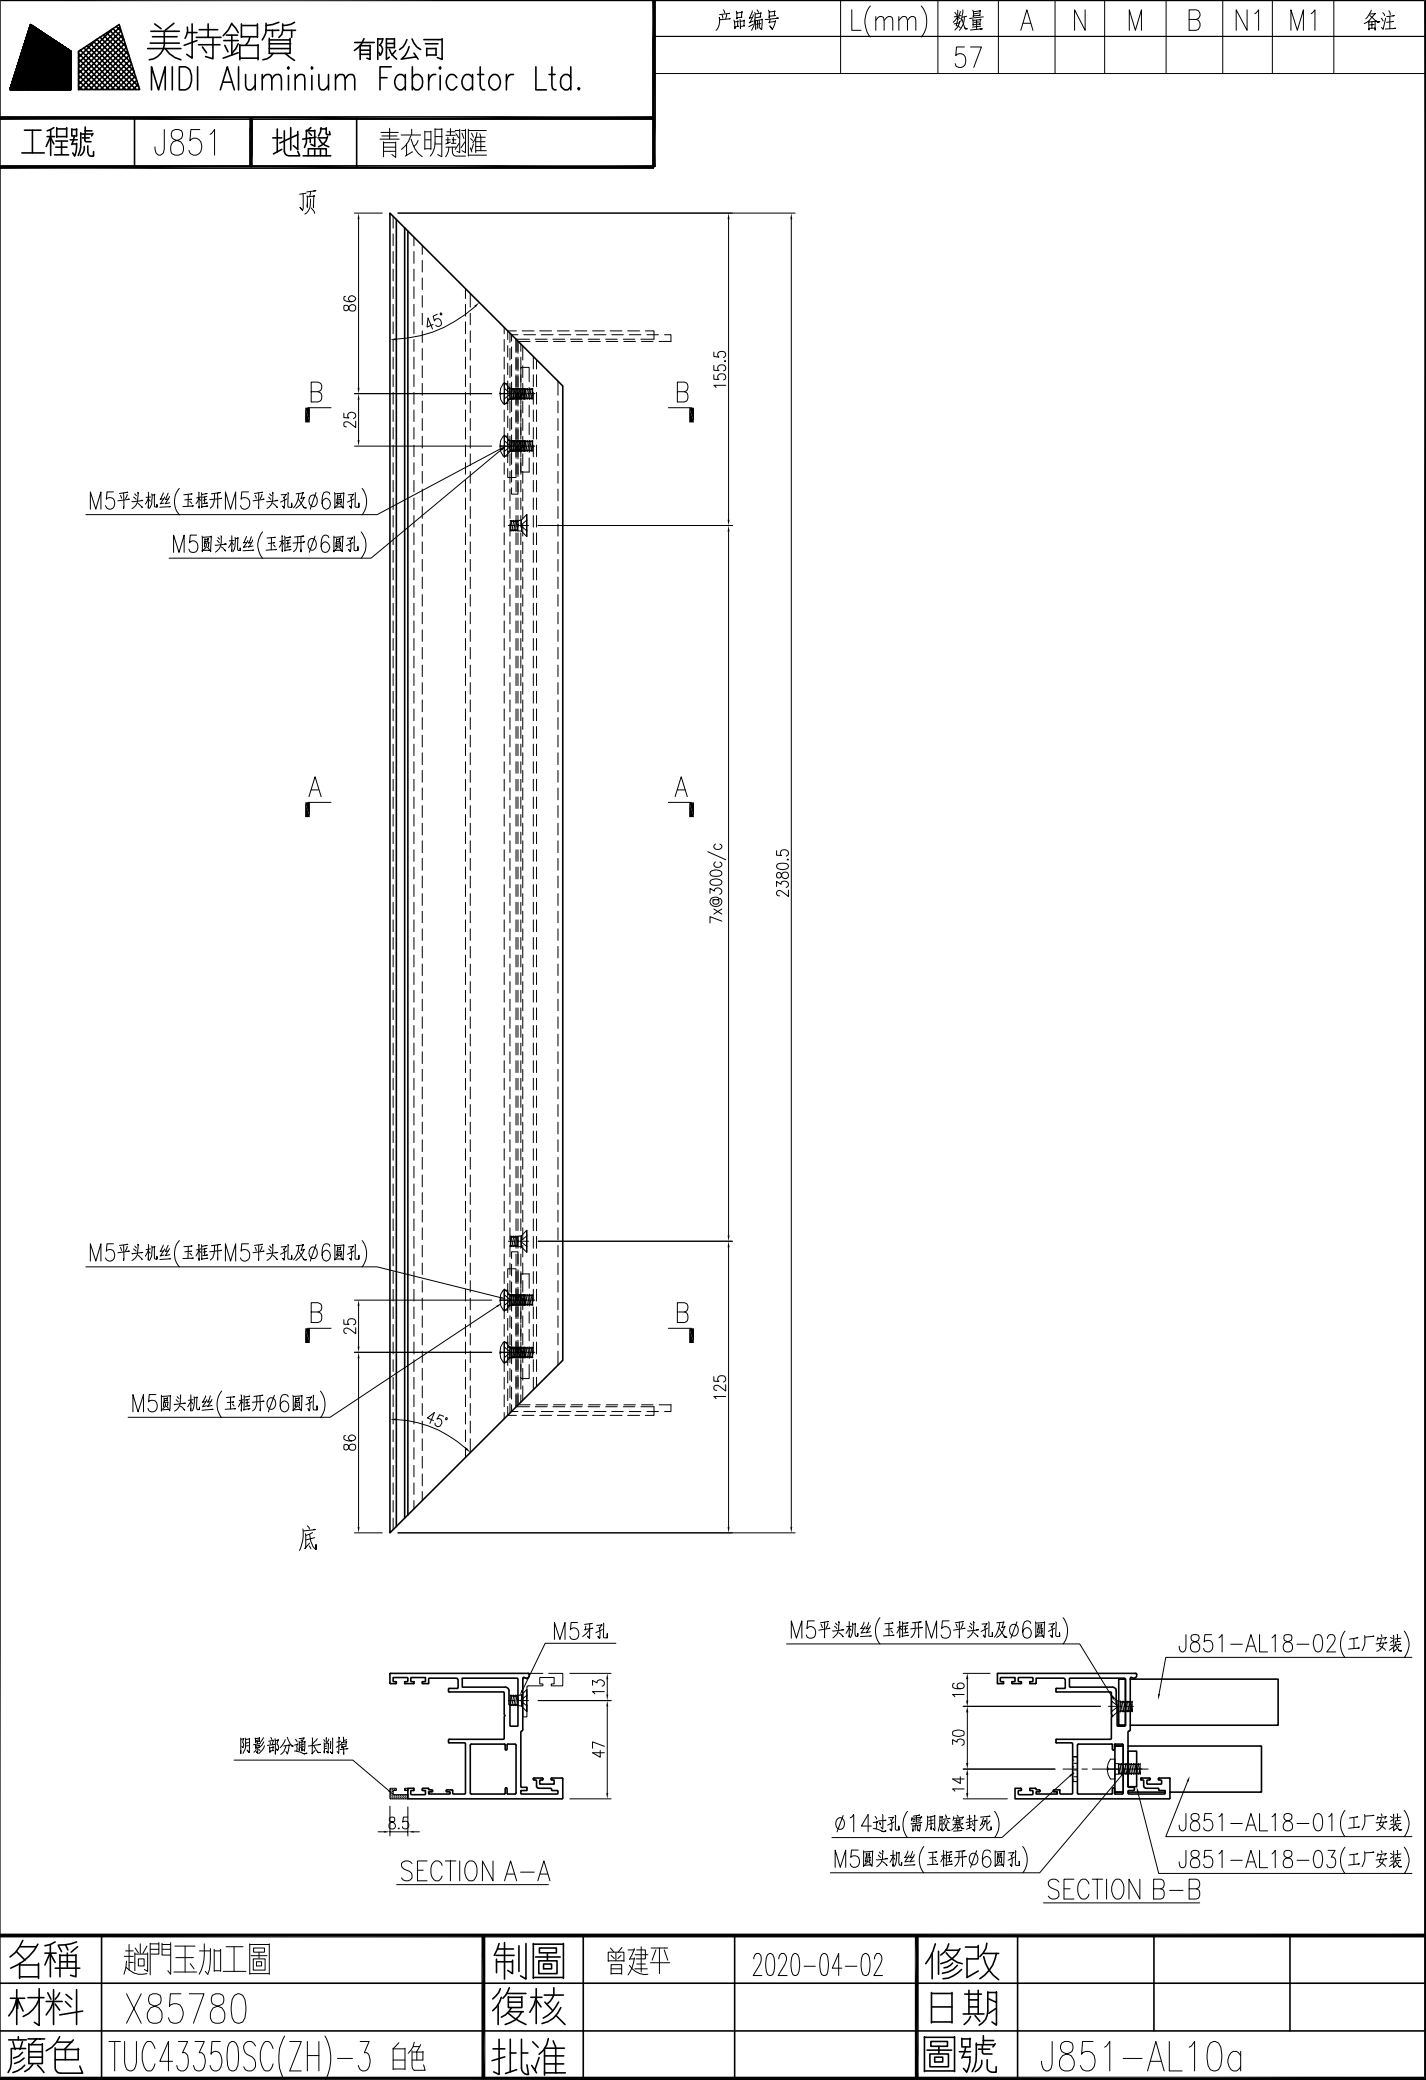



 美特鋁質有限公司 MIDI Aluminium Fabricator Ltd.			
工程號	J851	地盤	青衣明翹匯

产品编号	L(mm)	数量	A	N	M	B	N1	M1	备注
		57							

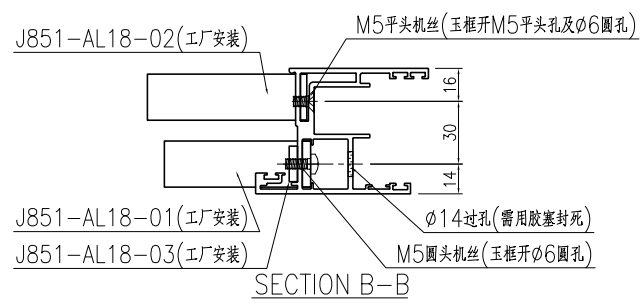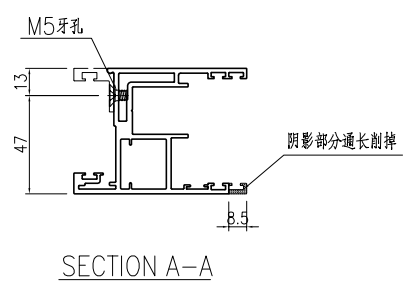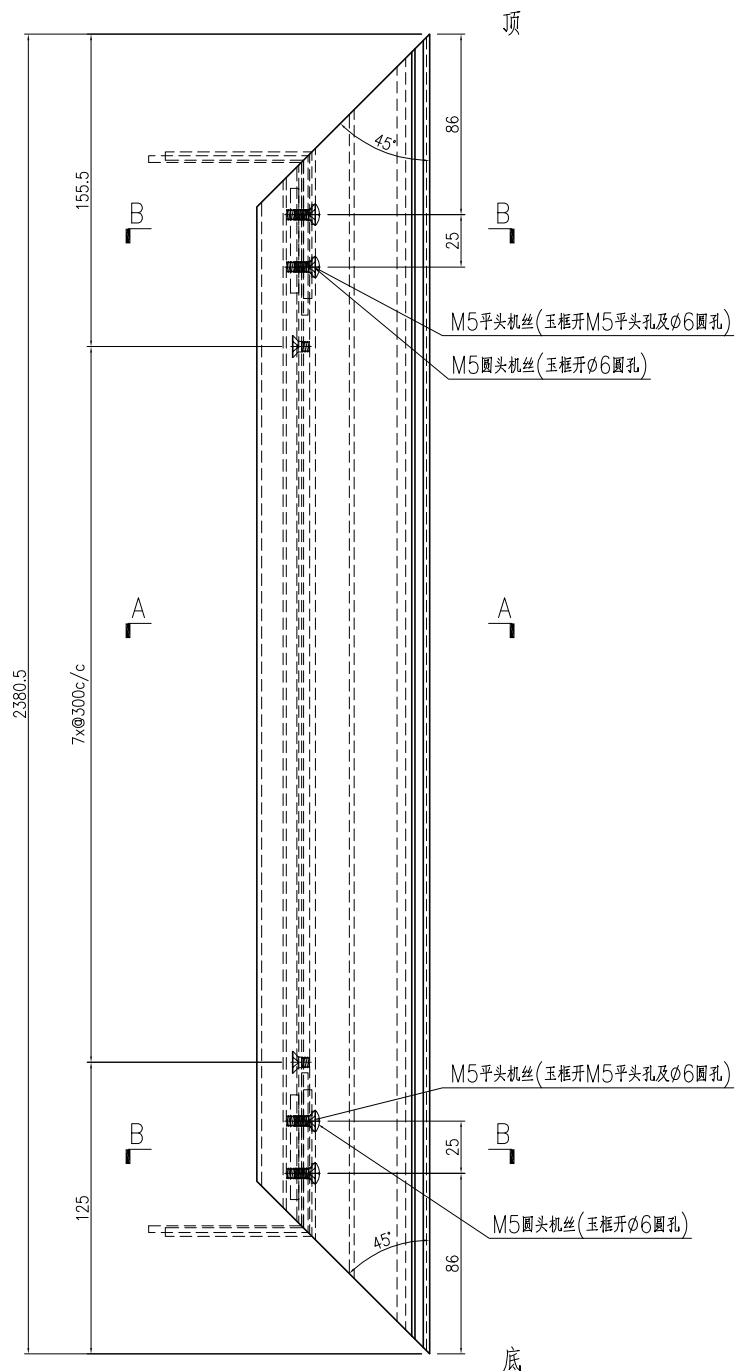





名稱	趟門玉加工圖	制圖	曾建平	2020-04-02	修改			
材料	X85780	復核			日期			
顏色	TUC43350SC(ZH)-3 白色	批准			圖號	J851-AL10Ra		

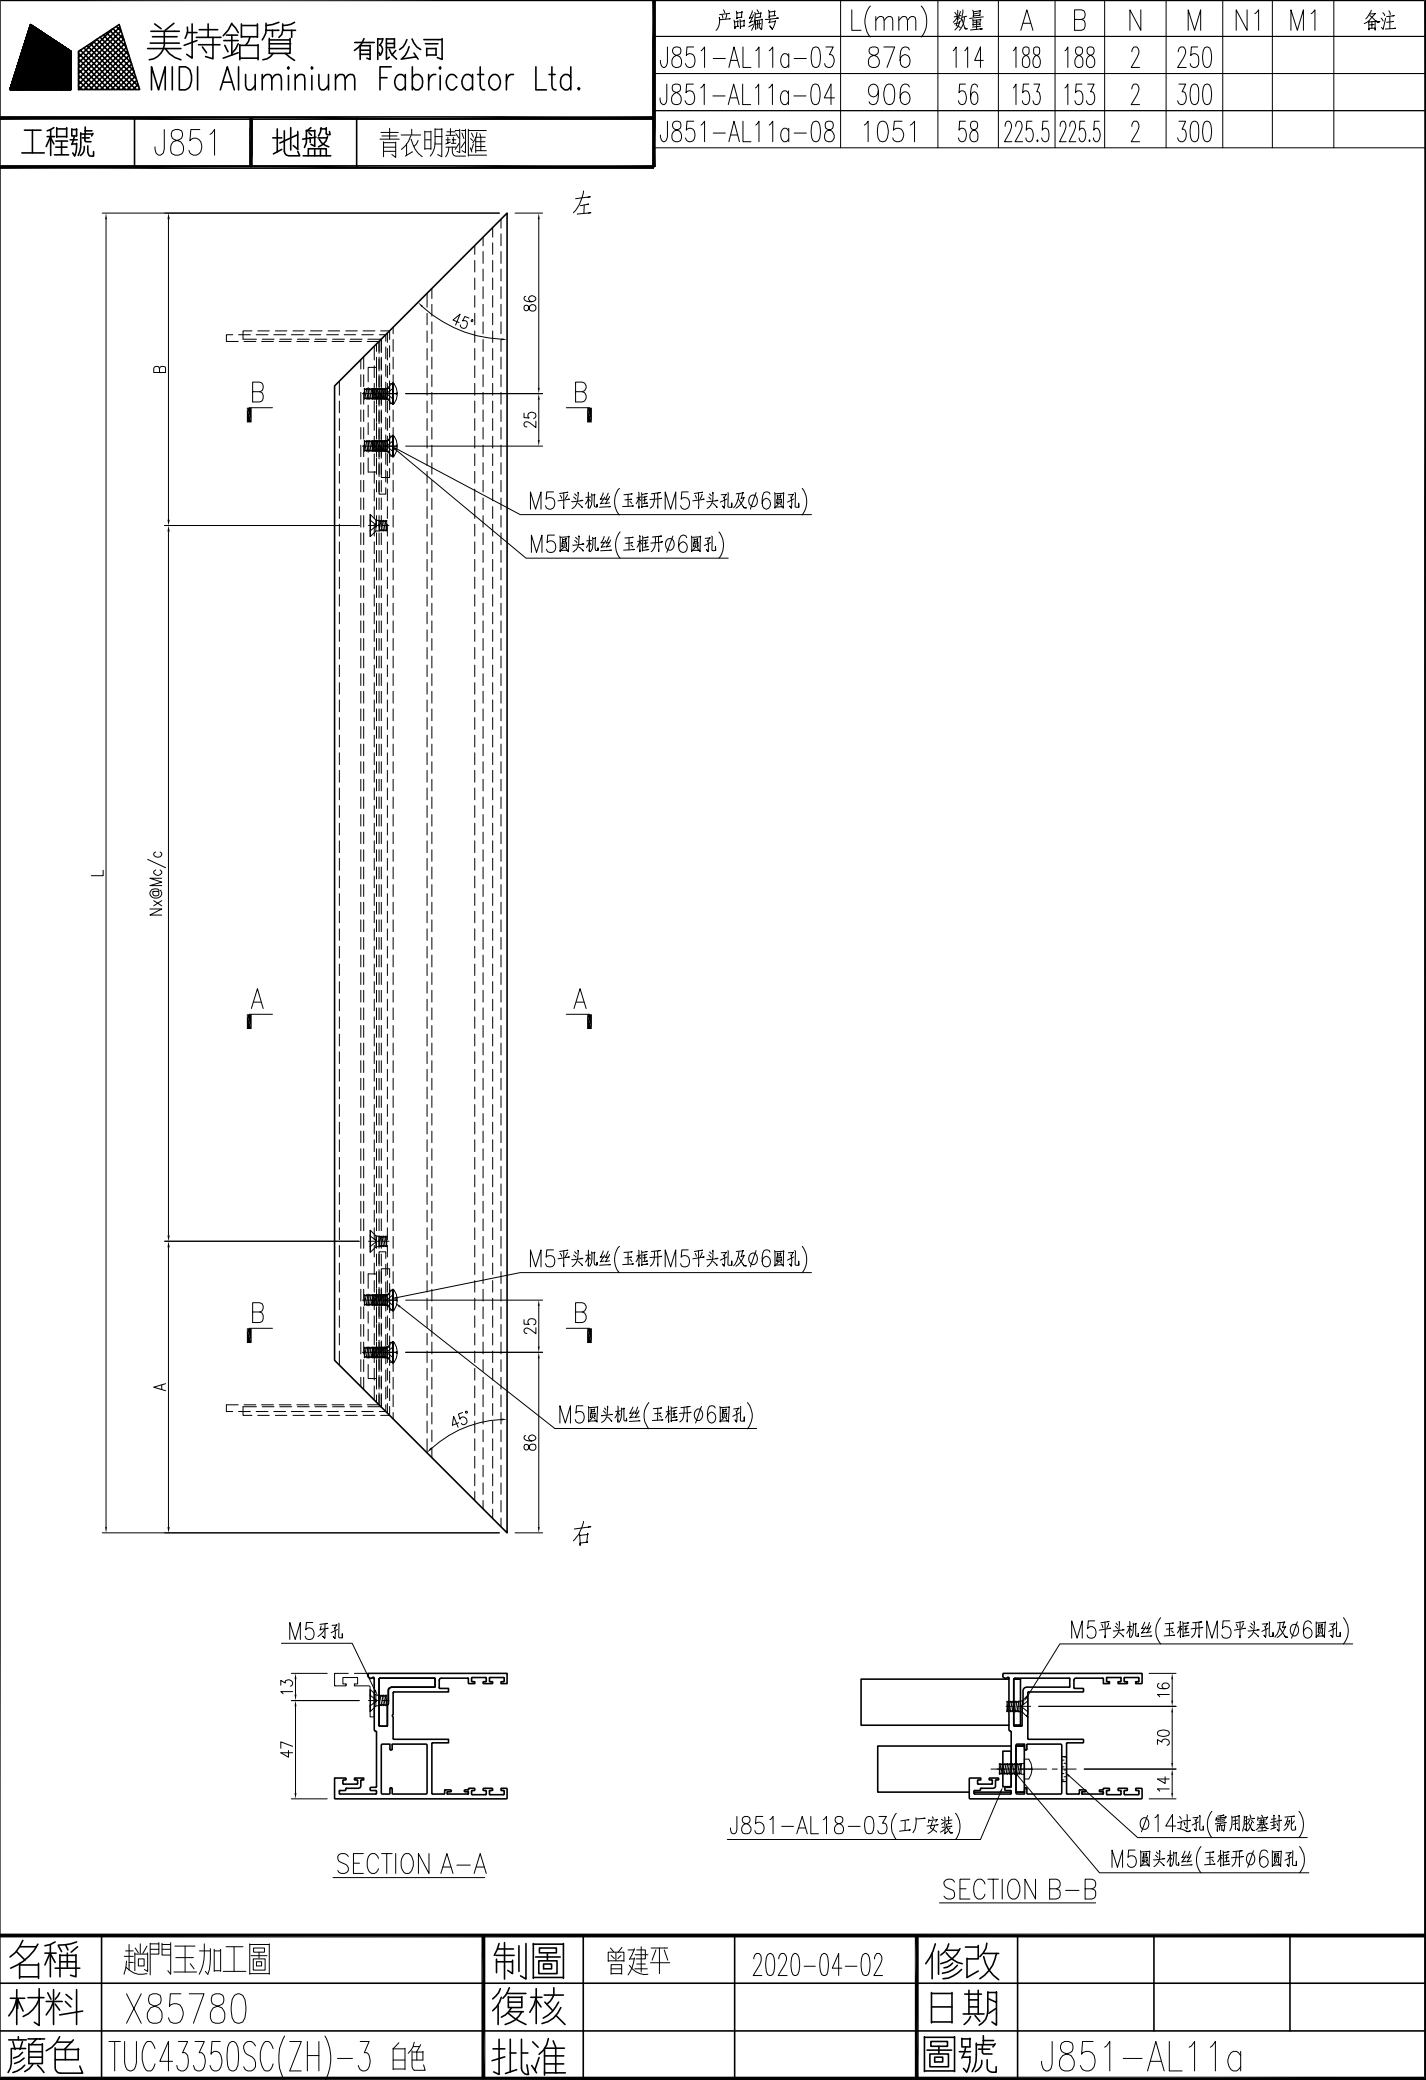

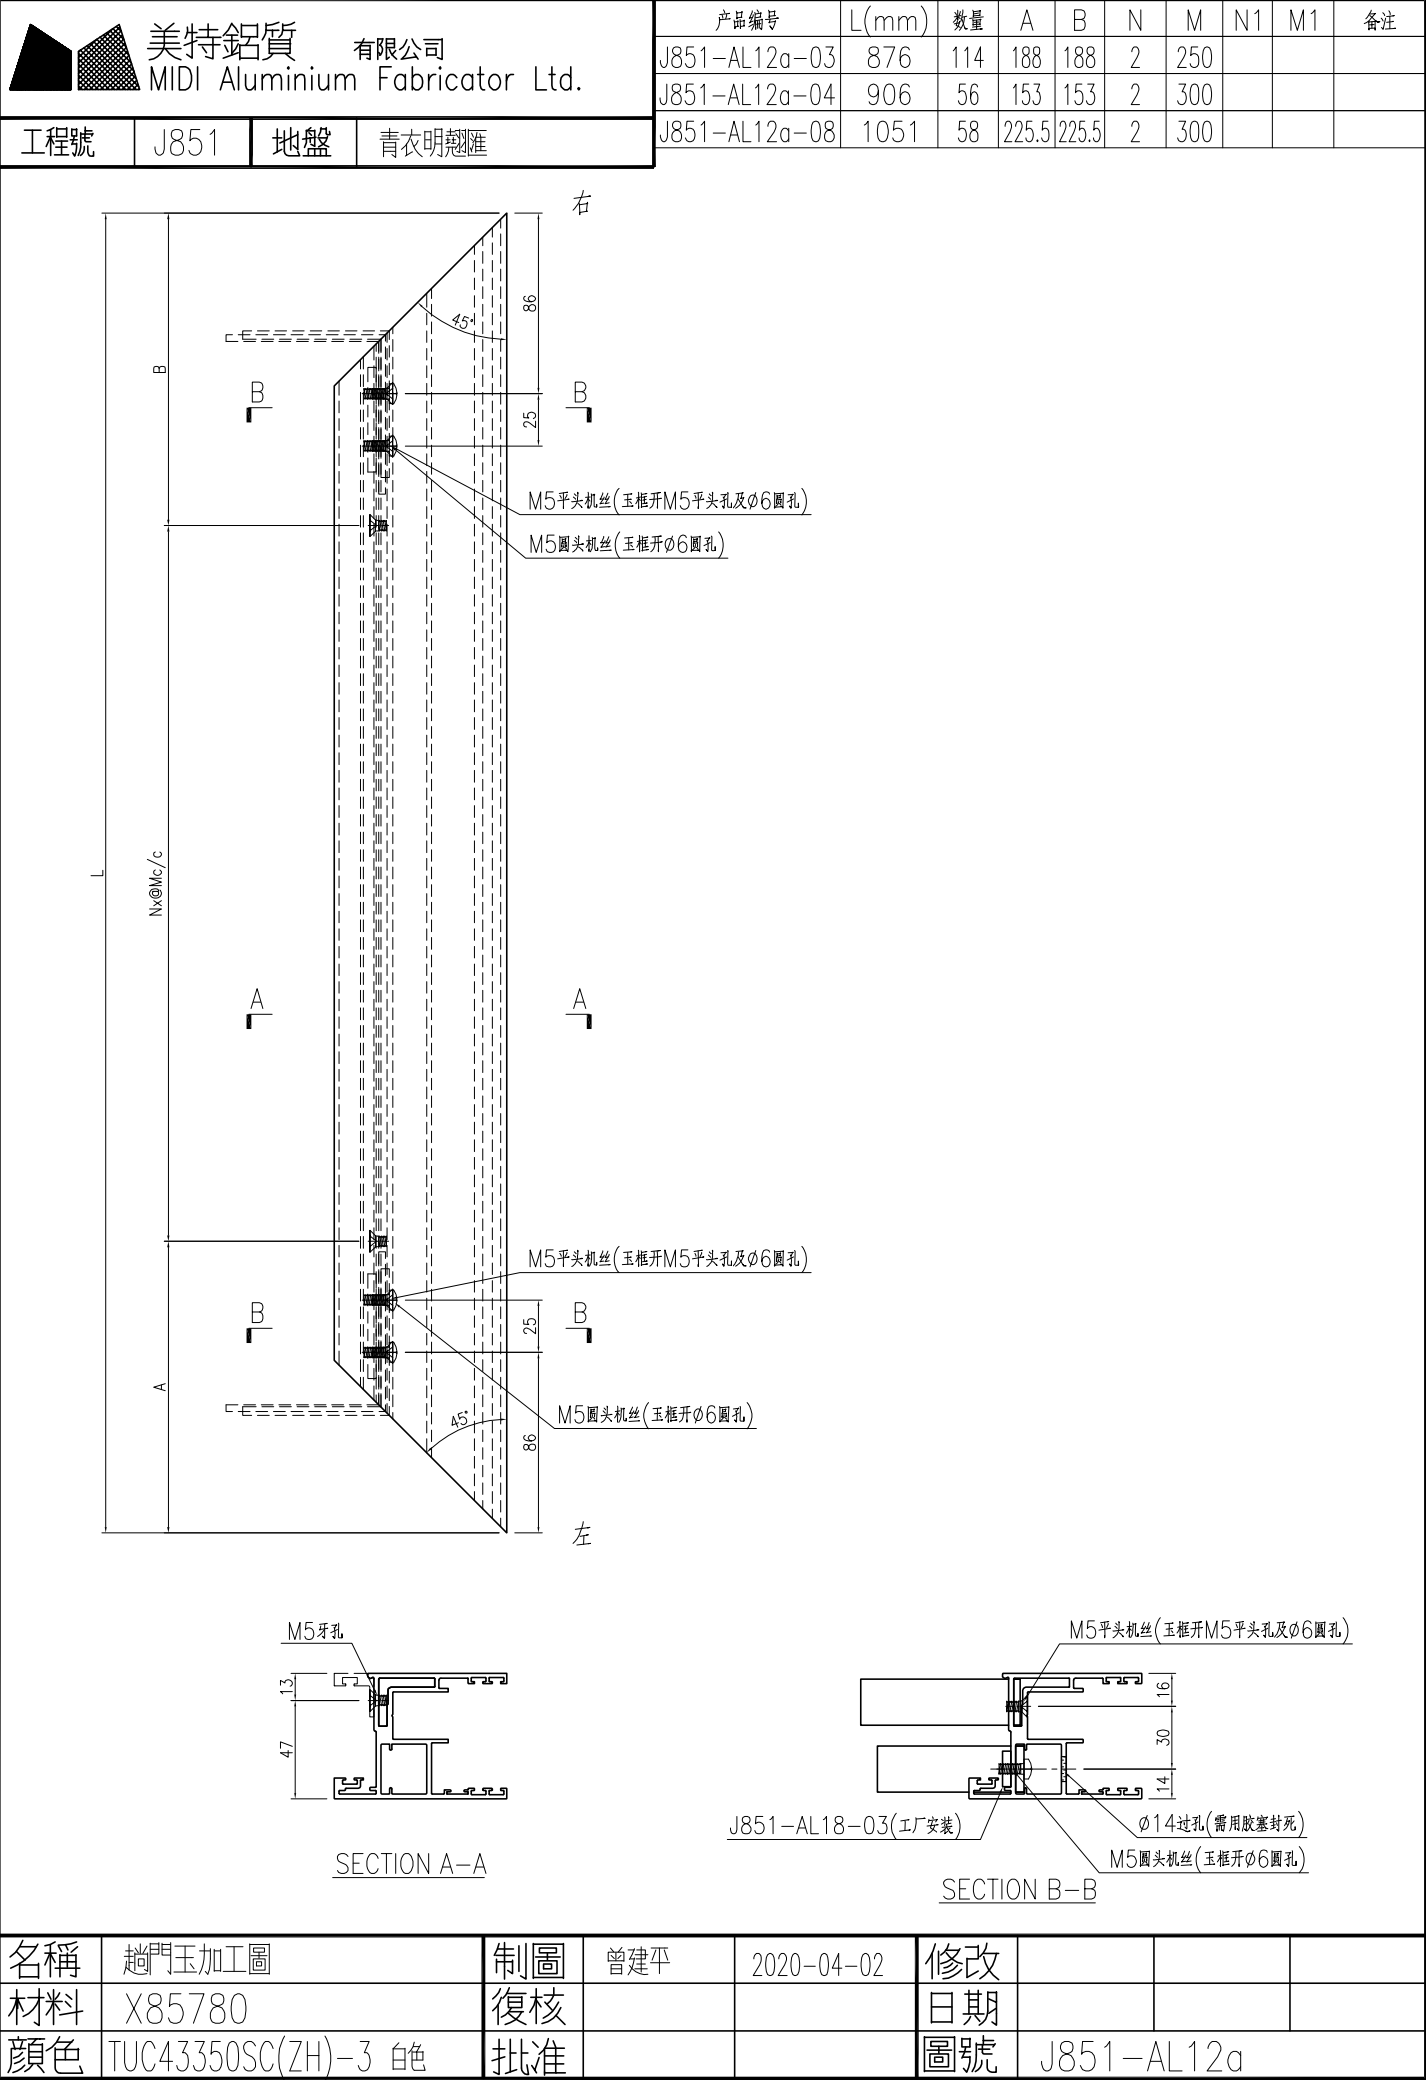

 美特鋁質有限公司 MIDI Aluminium Fabricator Ltd.			
工程號	J851	地盤	青衣明翹匯

产品编号	L(mm)	数量	A	N	M	B	N1	M1	备注
		57							

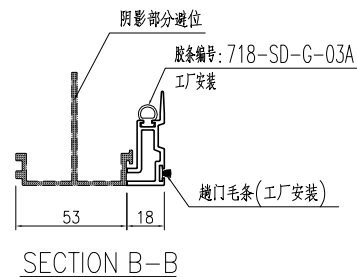
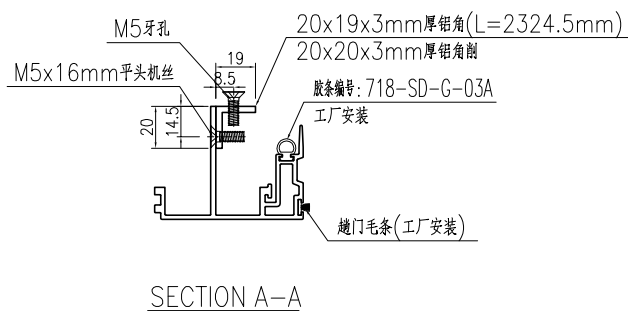
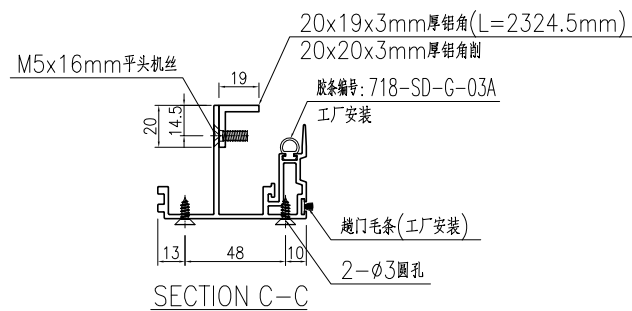
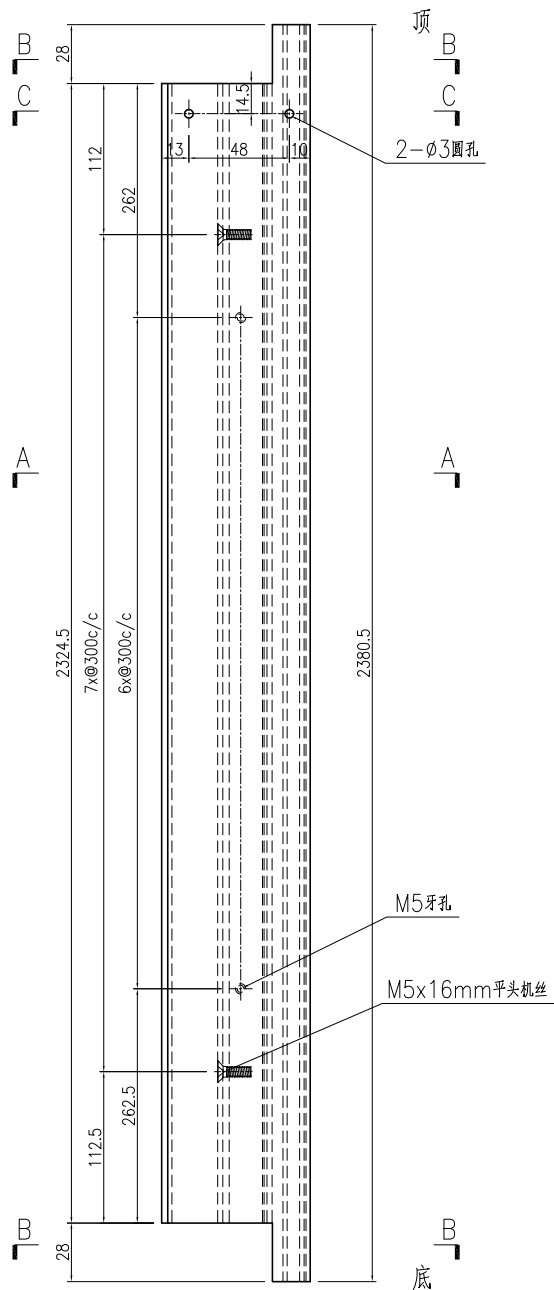


名稱	門玉勾料加工圖	制圖	曾建平	2020-04-02	修改			
材料	X85703+20x12x3mm厚鋁角	復核			日期			
顏色	TUC43350SC(ZH)-3 白色	批准			圖號	J851-AL13a		



产品编号	L(mm)	数量	A	N	M	B	N1	M1	备注
		57							

工程號	J851	地盤	青衣明趵匯
-----	------	----	-------

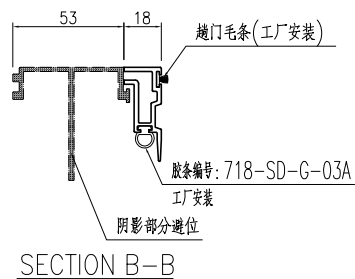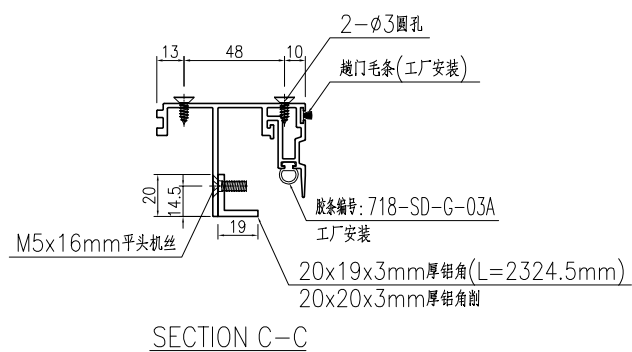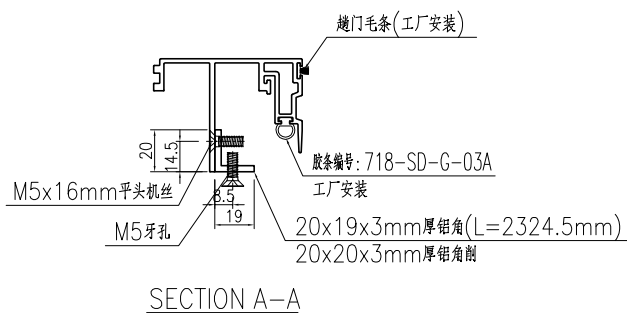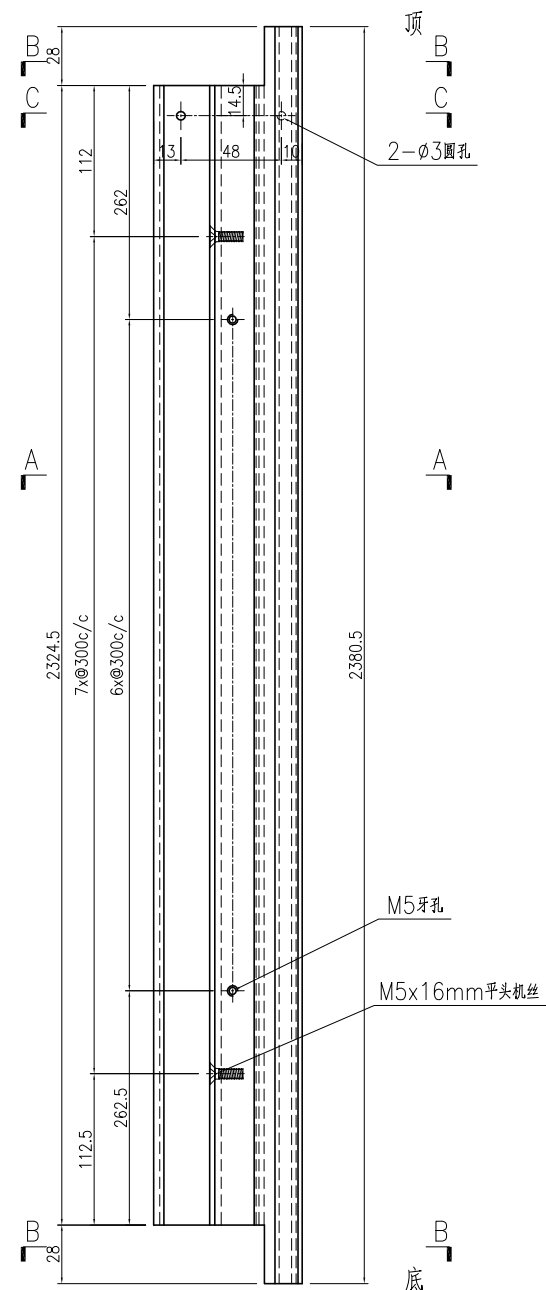

名稱	門玉勾料加工圖	制圖	曾建平	2020-04-02	修改			
材料	X85703+20x12x3mm厚鋁角	復核			日期			
顏色	TUC43350SC(ZH)-3 白色	批准			圖號	J851-AL13Ra		







美特鋁質

有限公司

MIDI Aluminium Fabricator Ltd.

工程號	J851	地盤	青衣明翹匯
-----	------	----	-------

产品编号	L(mm)	数量	A	N	M	B	N1	M1	备注
		57							

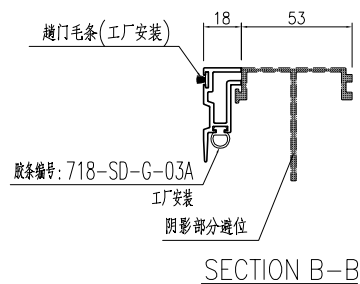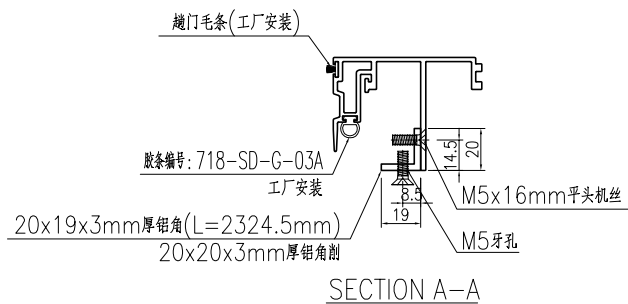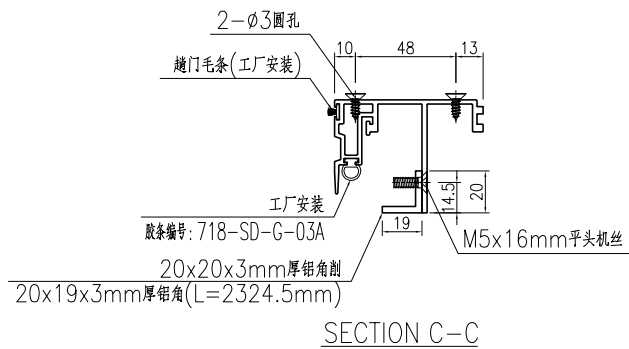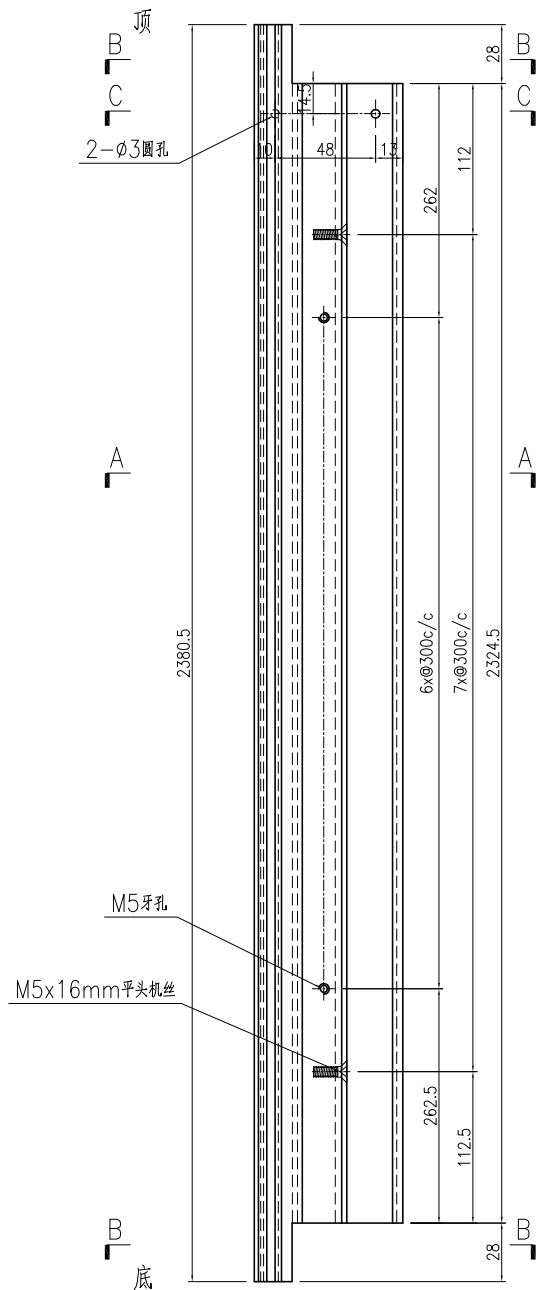

名稱	門玉勾料加工圖	制圖	曾建平	2020-04-02	修改			
材料	X85703+20x12x3mm厚铝角	復核			日期			
顏色	TUC43350SC(ZH)-3 白色	批准			圖號	J851-AL14a		







美特鋁質

MIDI Aluminium Fabricator Ltd.


有限公司

工程號	J851	地盤	青衣明翹匯
-----	------	----	-------

产品编号	L(mm)	数量	A	N	M	B	N1	M1	备注
		57							

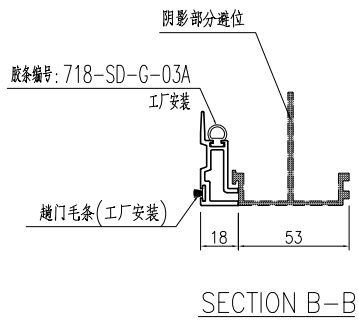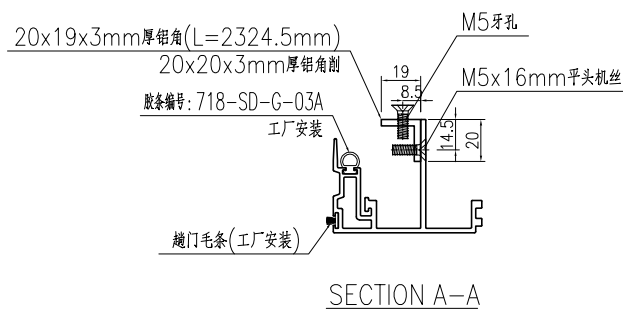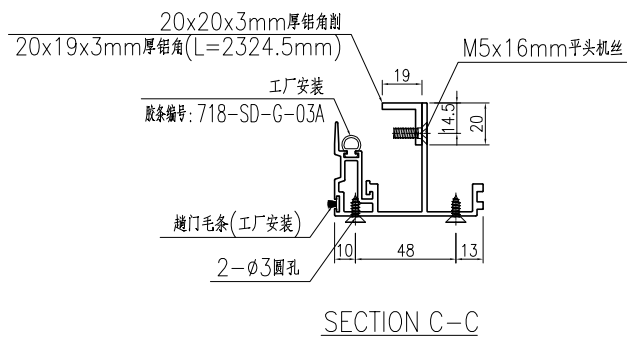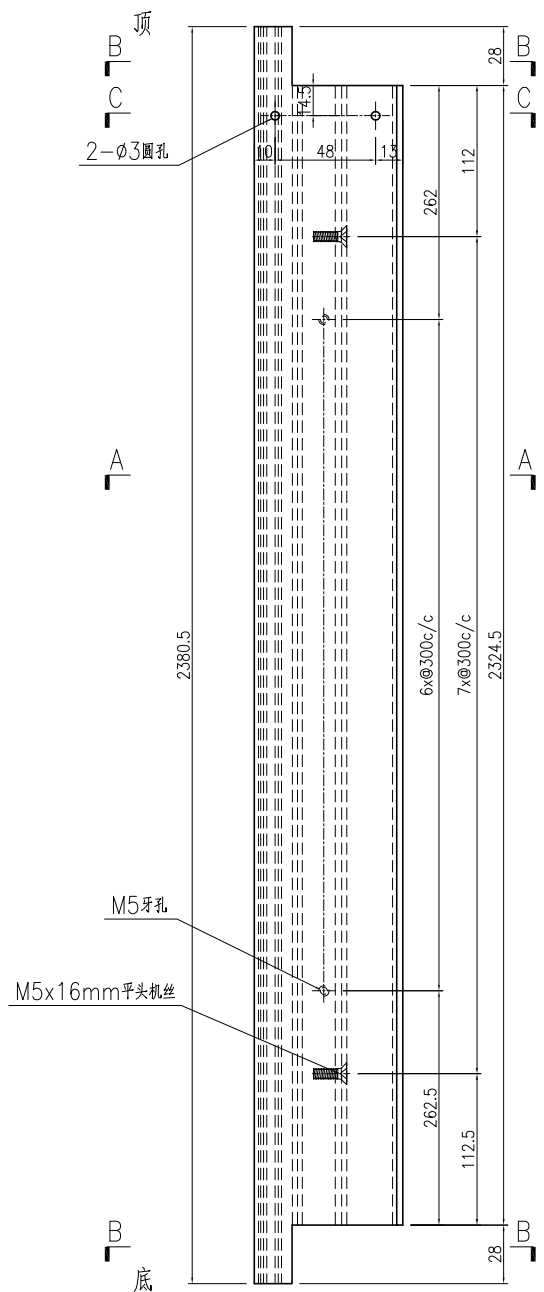

名稱	門玉勾料加工圖	制圖	曾建平	2020-04-02	修改			
材料	X85703+20x12x3mm厚鋁角	復核			日期			
顏色	TUC43350SC(ZH)-3 白色	批准			圖號	J851-AL14Ra		

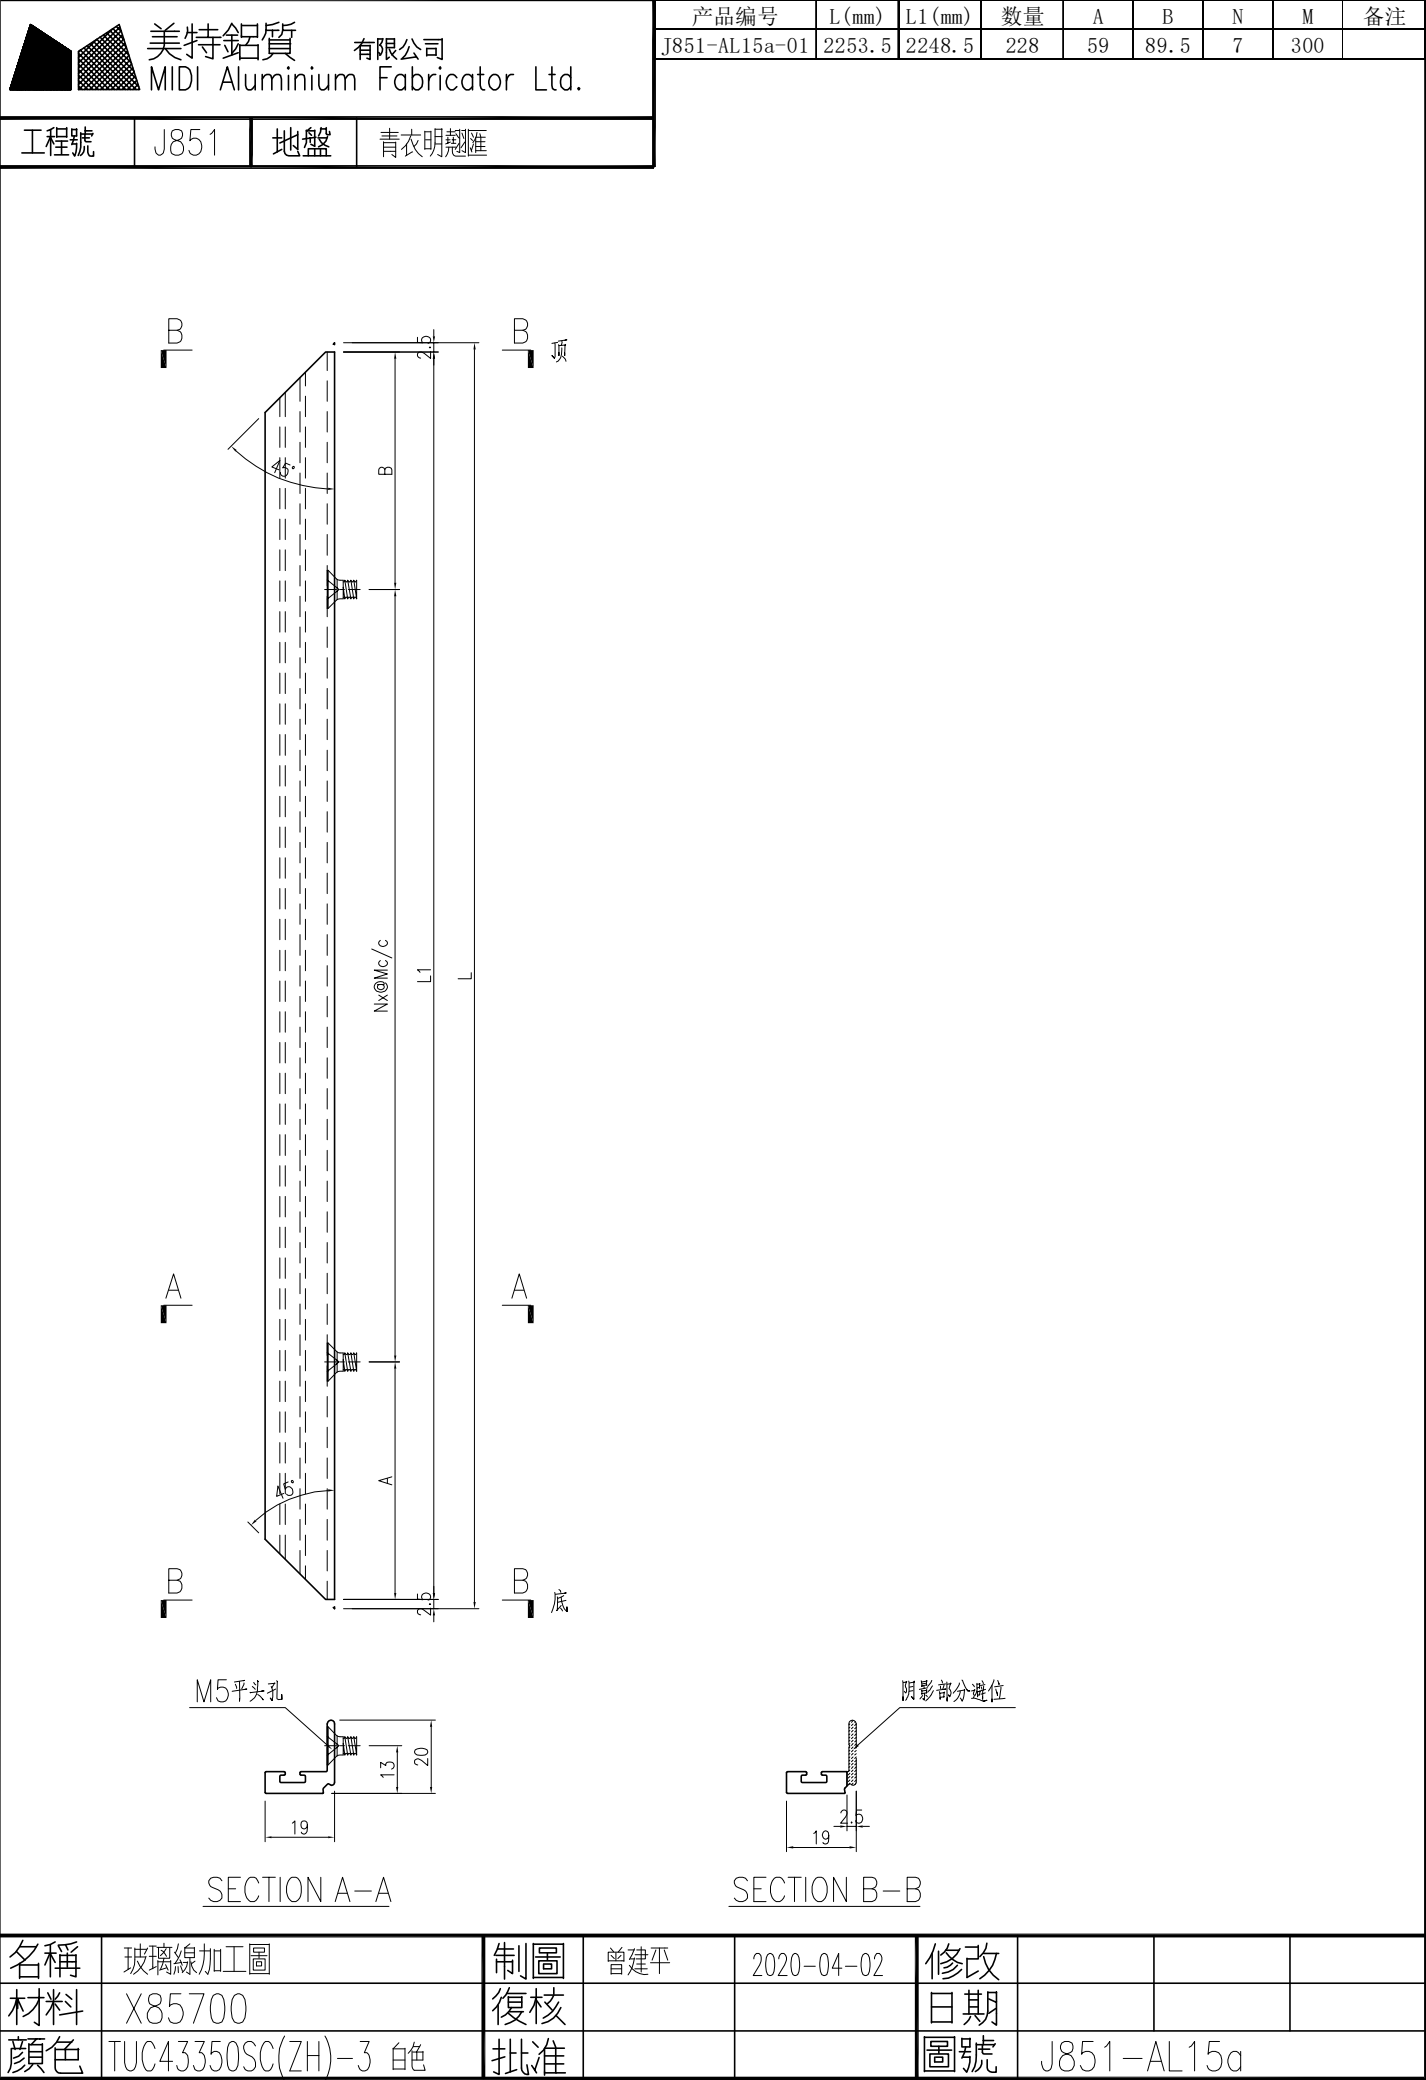





美特鋁質

有限公司


MIDI Aluminium Fabricator Ltd.

工程號	J851	地盤	青衣明翹匯
-----	------	----	-------

产品编号	L(mm)	L1(mm)	数量	A	B	N	M	备注
J851-AL16a-01	2253.5	2248.5	228	59	89.5	7	300	

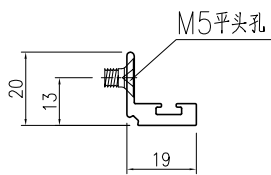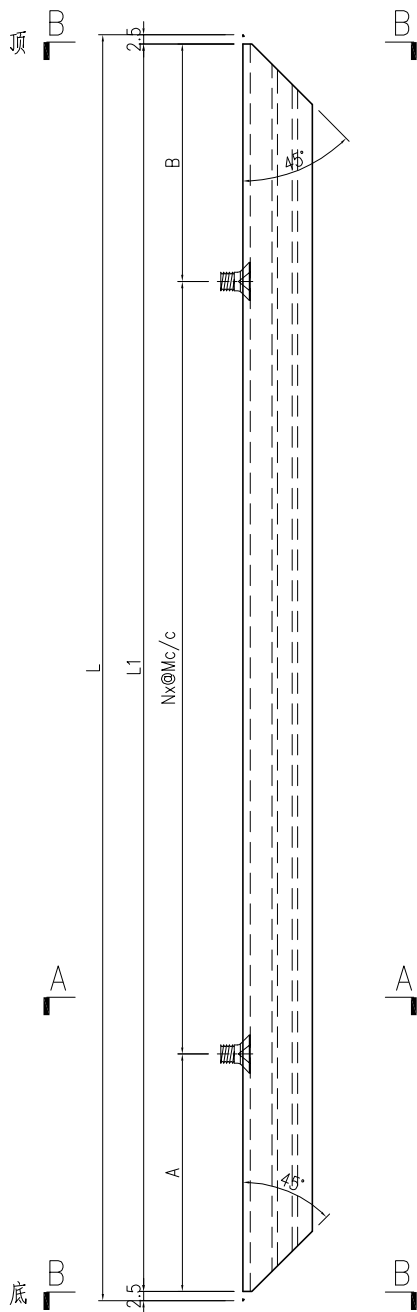


SECTION A-A

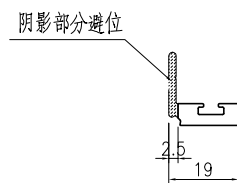

SECTION B-B

名稱	玻璃線加工圖	制圖	曾建平	2020-04-02	修改			
材料	X85700	復核			日期			
顏色	TUC43350SC(ZH)-3 白色	批准			圖號	J851-AL16a		

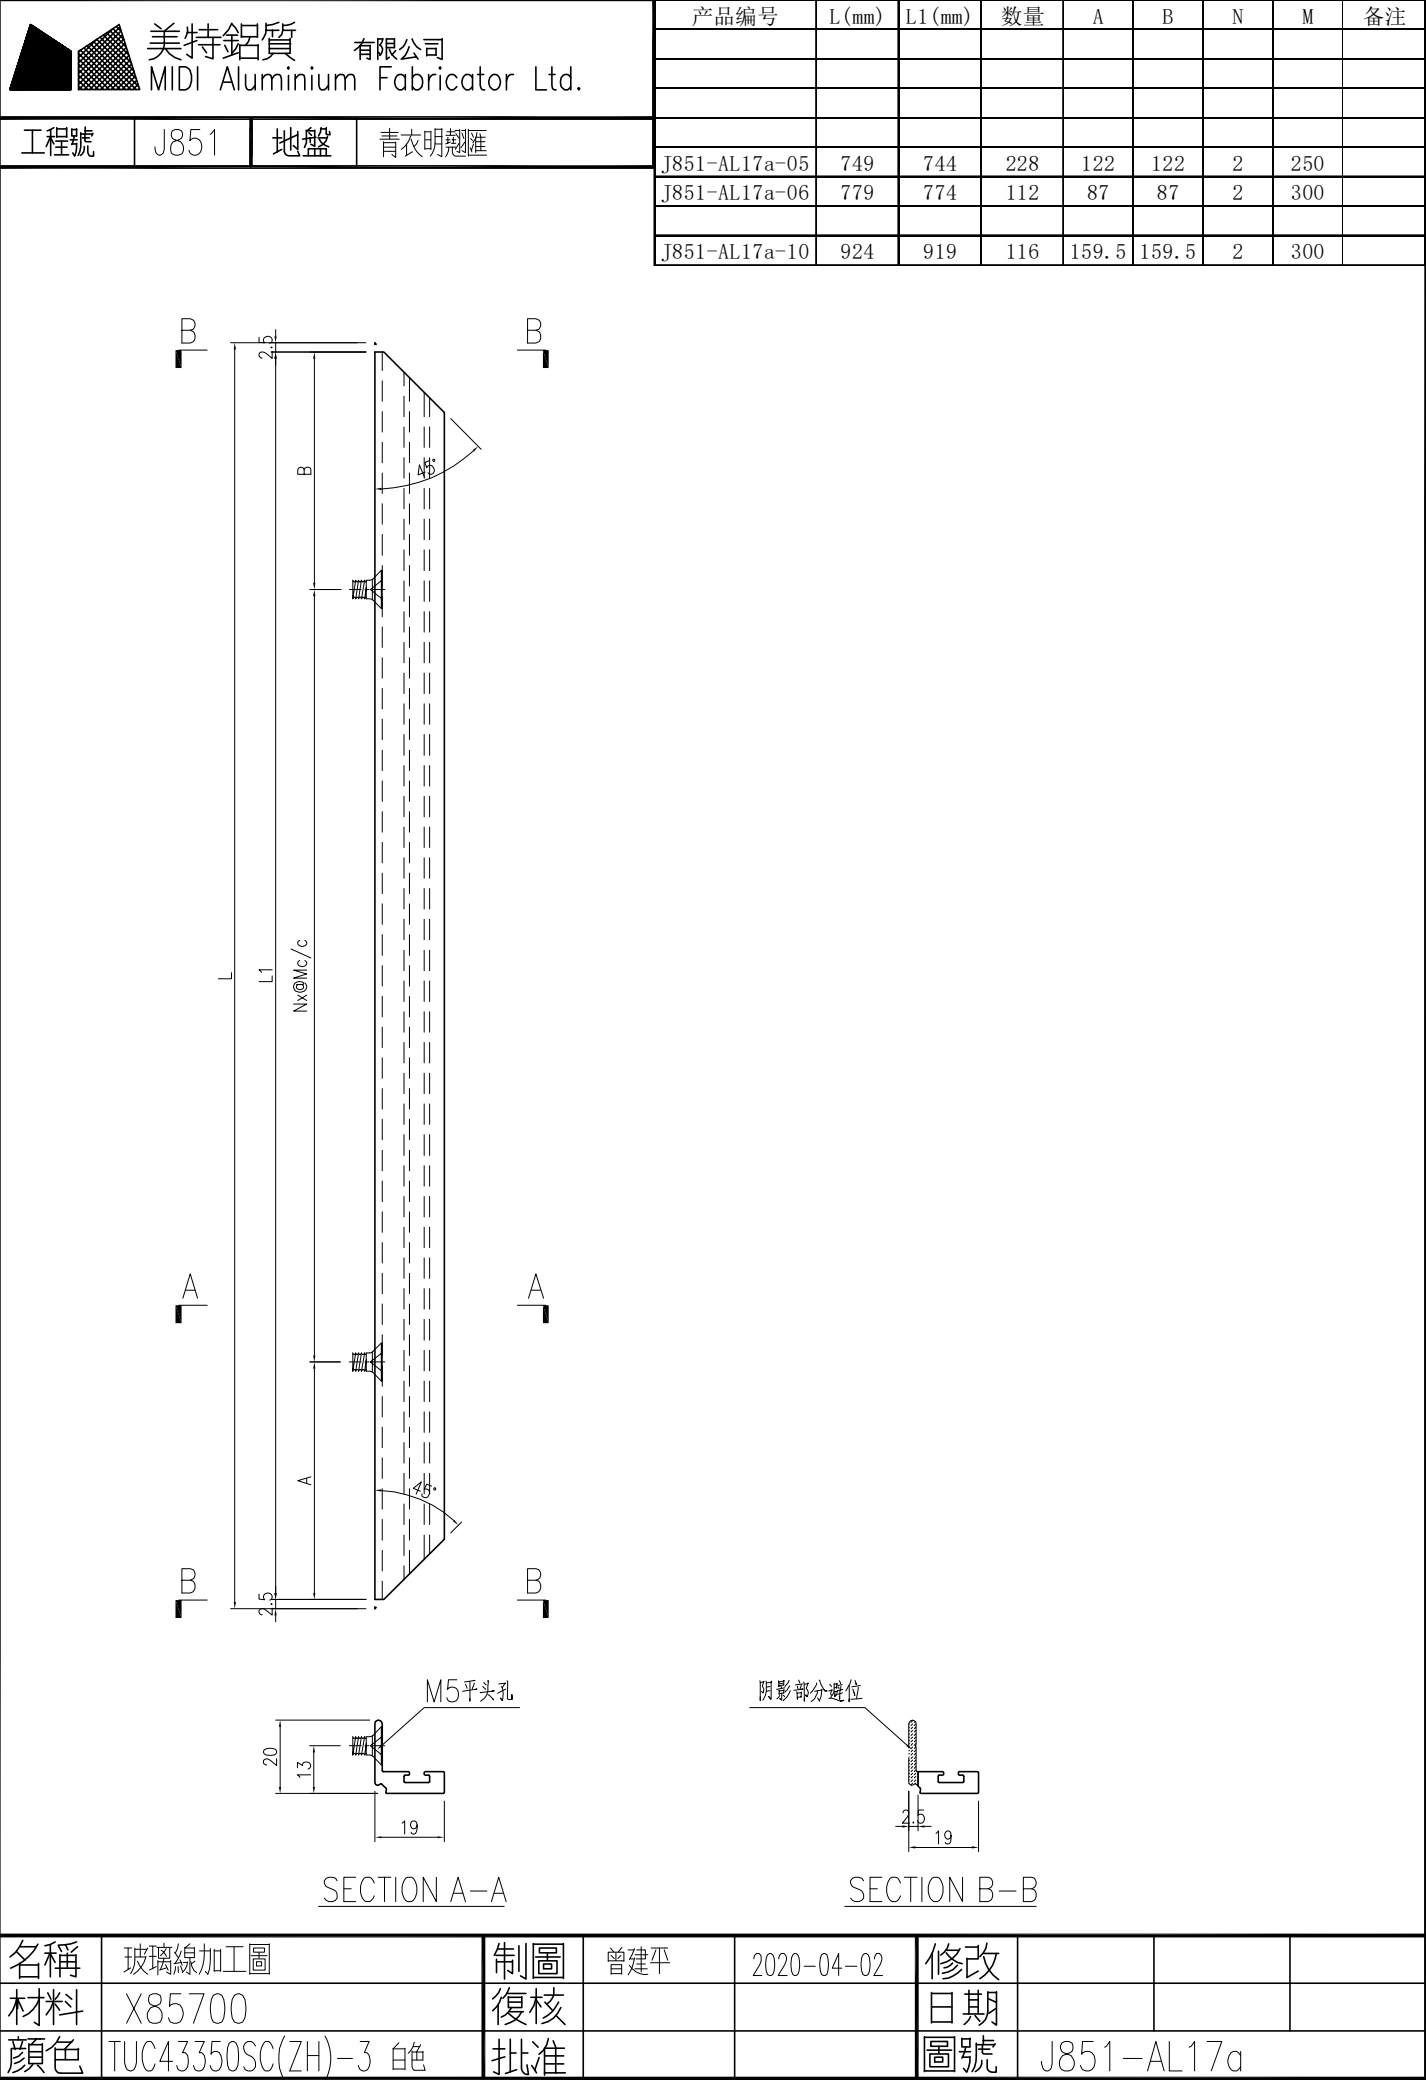

美特鋁質有限公司
MIDI Aluminium Fabricator Ltd.

工程號

J851

地盤

青衣明翹匯

产品编号	L(mm)	数量	A	N	M	B	N1	M1	备注
J851-AL19a-01		230							

3mm厚鋁板

2-3/16''平頭孔

噴塗面

5

50

18

19

60

17.5

15

48

10

73

名稱	附件加工圖	制圖	曾建平	2020-04-02	修改			
材料	詳見加工圖	復核			日期			
顏色	TUC43350SC(ZH)-3 白色	批准			圖號	J851-AL19a		



PART PLAN OF T1A 2/F PLAN

T1/T1A 2/F – 17/F PLAN

MIDI Aluminium Fabricator Ltd.	美特鋁質 有限公司		工程號: J851	窗號:	數量:	繪圖: 曾建平	日期: 2020-04-02	批注:	日期:	名稱: 趙門位置圖	圖號: J851-WZ02
	地盤: 青衣明翠邨		顏色:	位置:	校核: 王禮秋	日期: 2020-04-02	採用: 地盤	☒ 工廠	☒	版次: A	版次:



PART PLAN OF T1A 2/F PLAN

T1/T1A 18/F – 31/F PLAN

美特鋁質 有限公司 MIDI Aluminium Fabricator Ltd.	工程號: J851	窗號:	數量:	繪圖: 曾建平	日期: 2020-04-02	批注:	日期:	名稱: 趙門位置圖	圖號: J851-WZ02a
	地盤: 青衣明翠邨	顏色:	位置:	校核: 王禮秋	日期: 2020-04-02	採用: 地盤 ☒ 工廠 ☒		版次:	版次:



美特鋁質有限公司

工程號: J851

圖號：

數目:

平建齋


日期: 2020-03-31

批准:


日期

名稱：趙門位置圖

图号: J851-WZ06

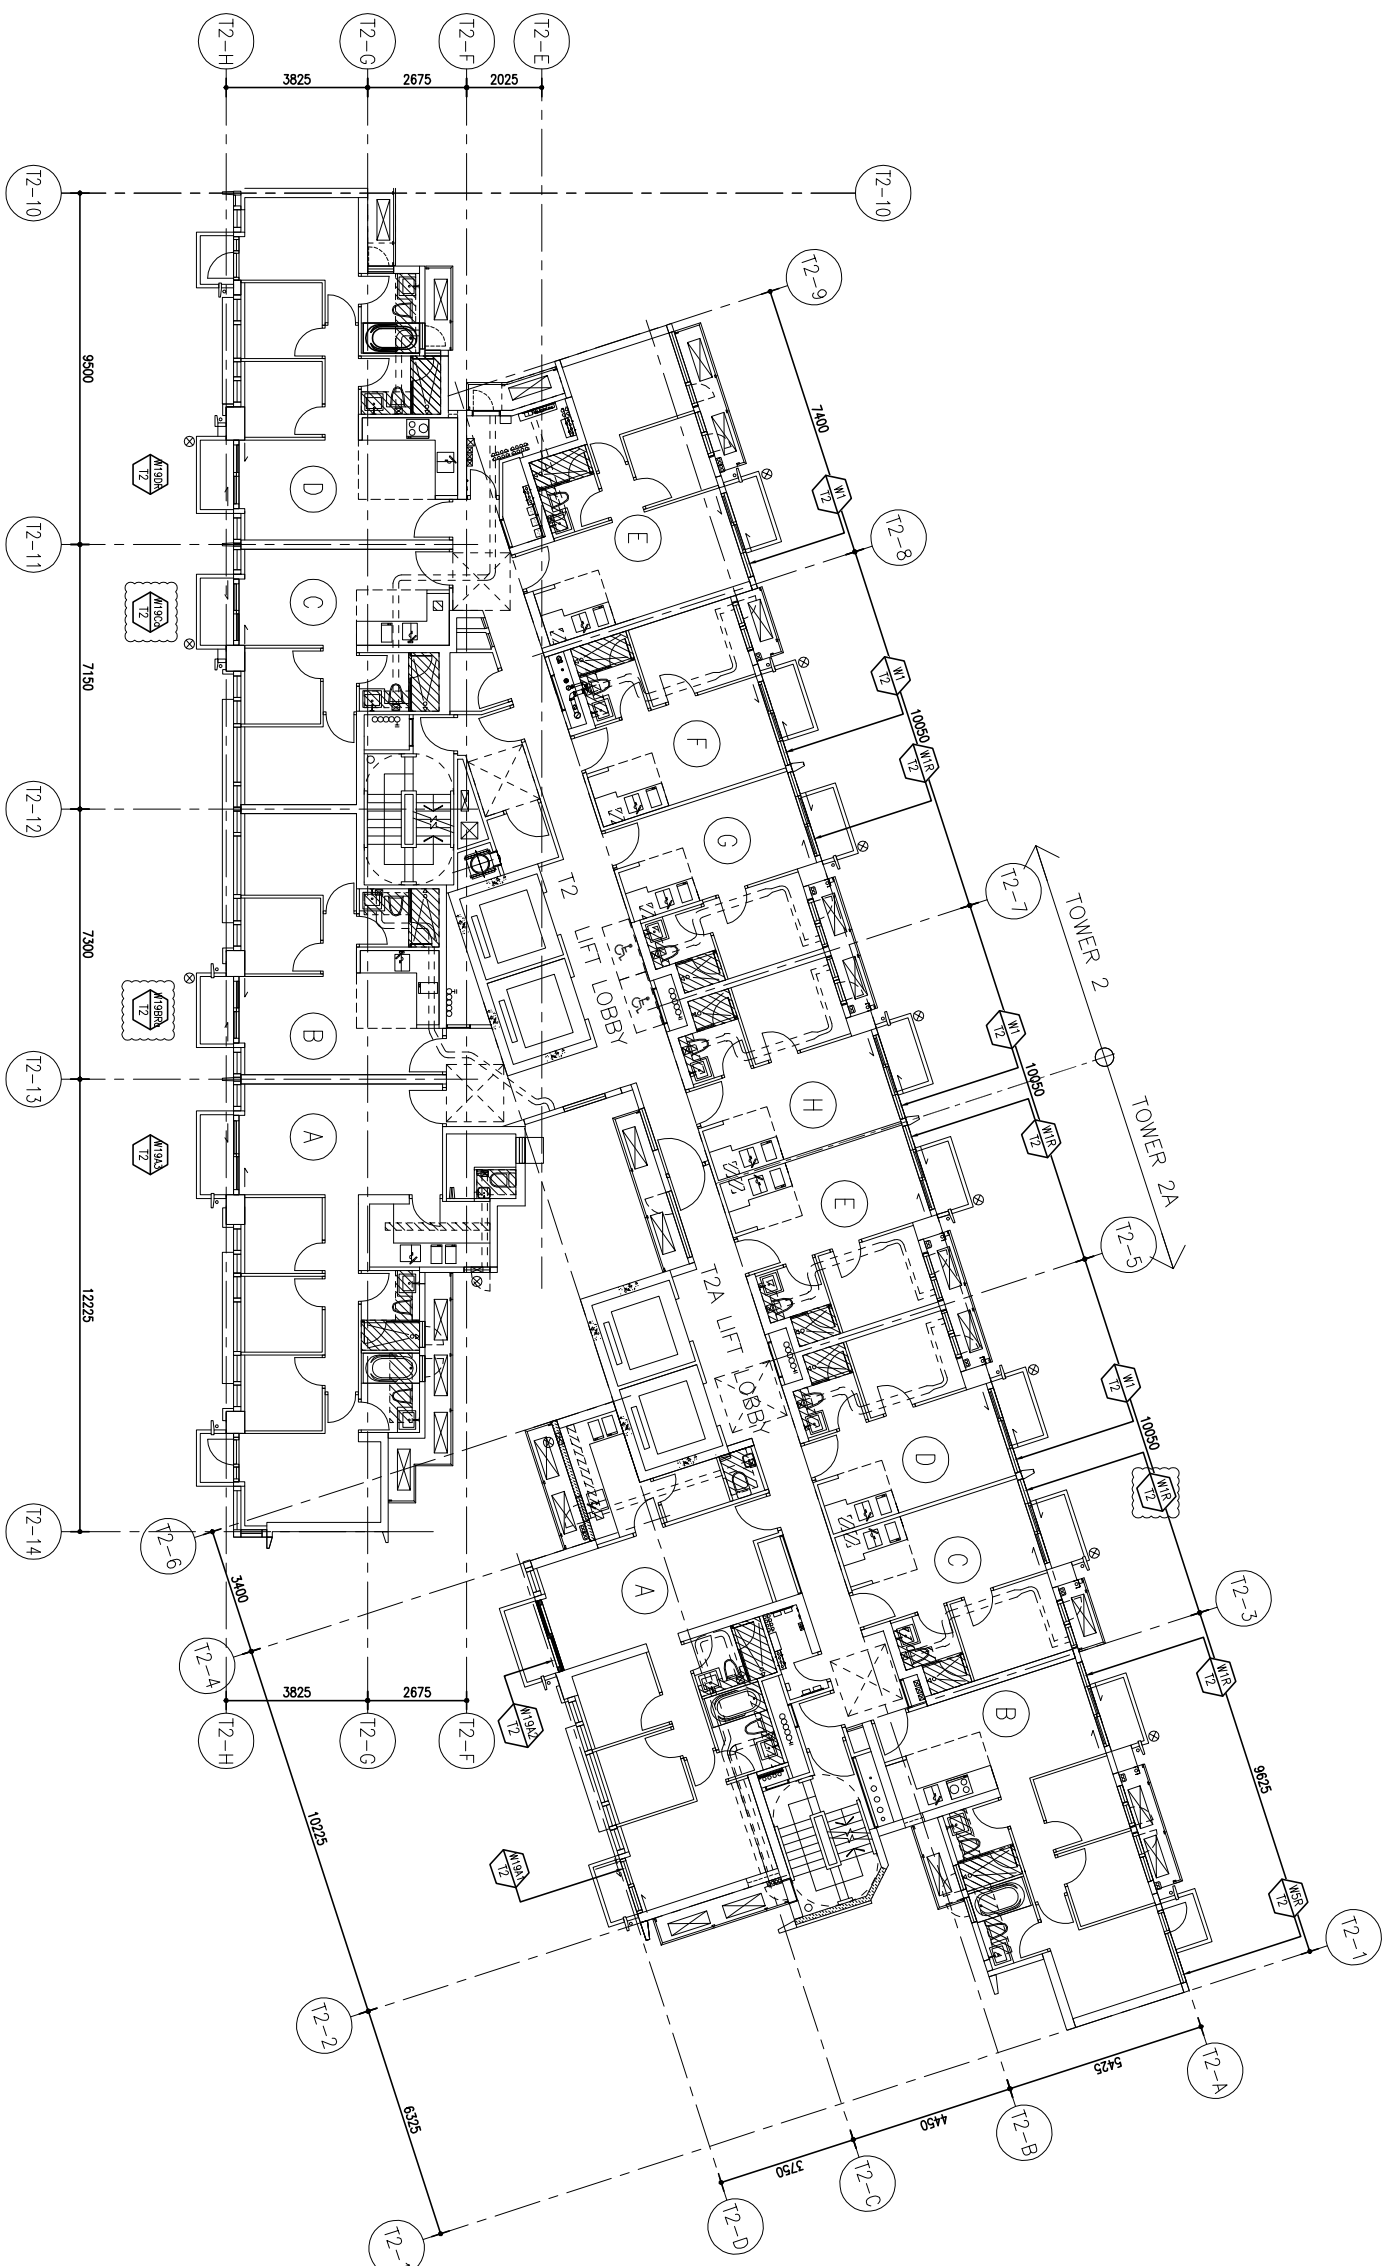

T2/T2A 2/F-17/F PLAN

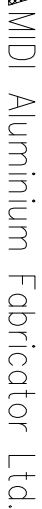

美特鋁質有限公司

工程號: J851

窗號：

雙田

平建音

日期: 2020-03-31

批准:

日
其
• •

名稱：趙門位置圖

图號: J851-WZ06a

青衣明翹淮地盤。

顏色

位置

禮秋王校


日期: 2020-03-31

採用

地盤

版次:

版次:

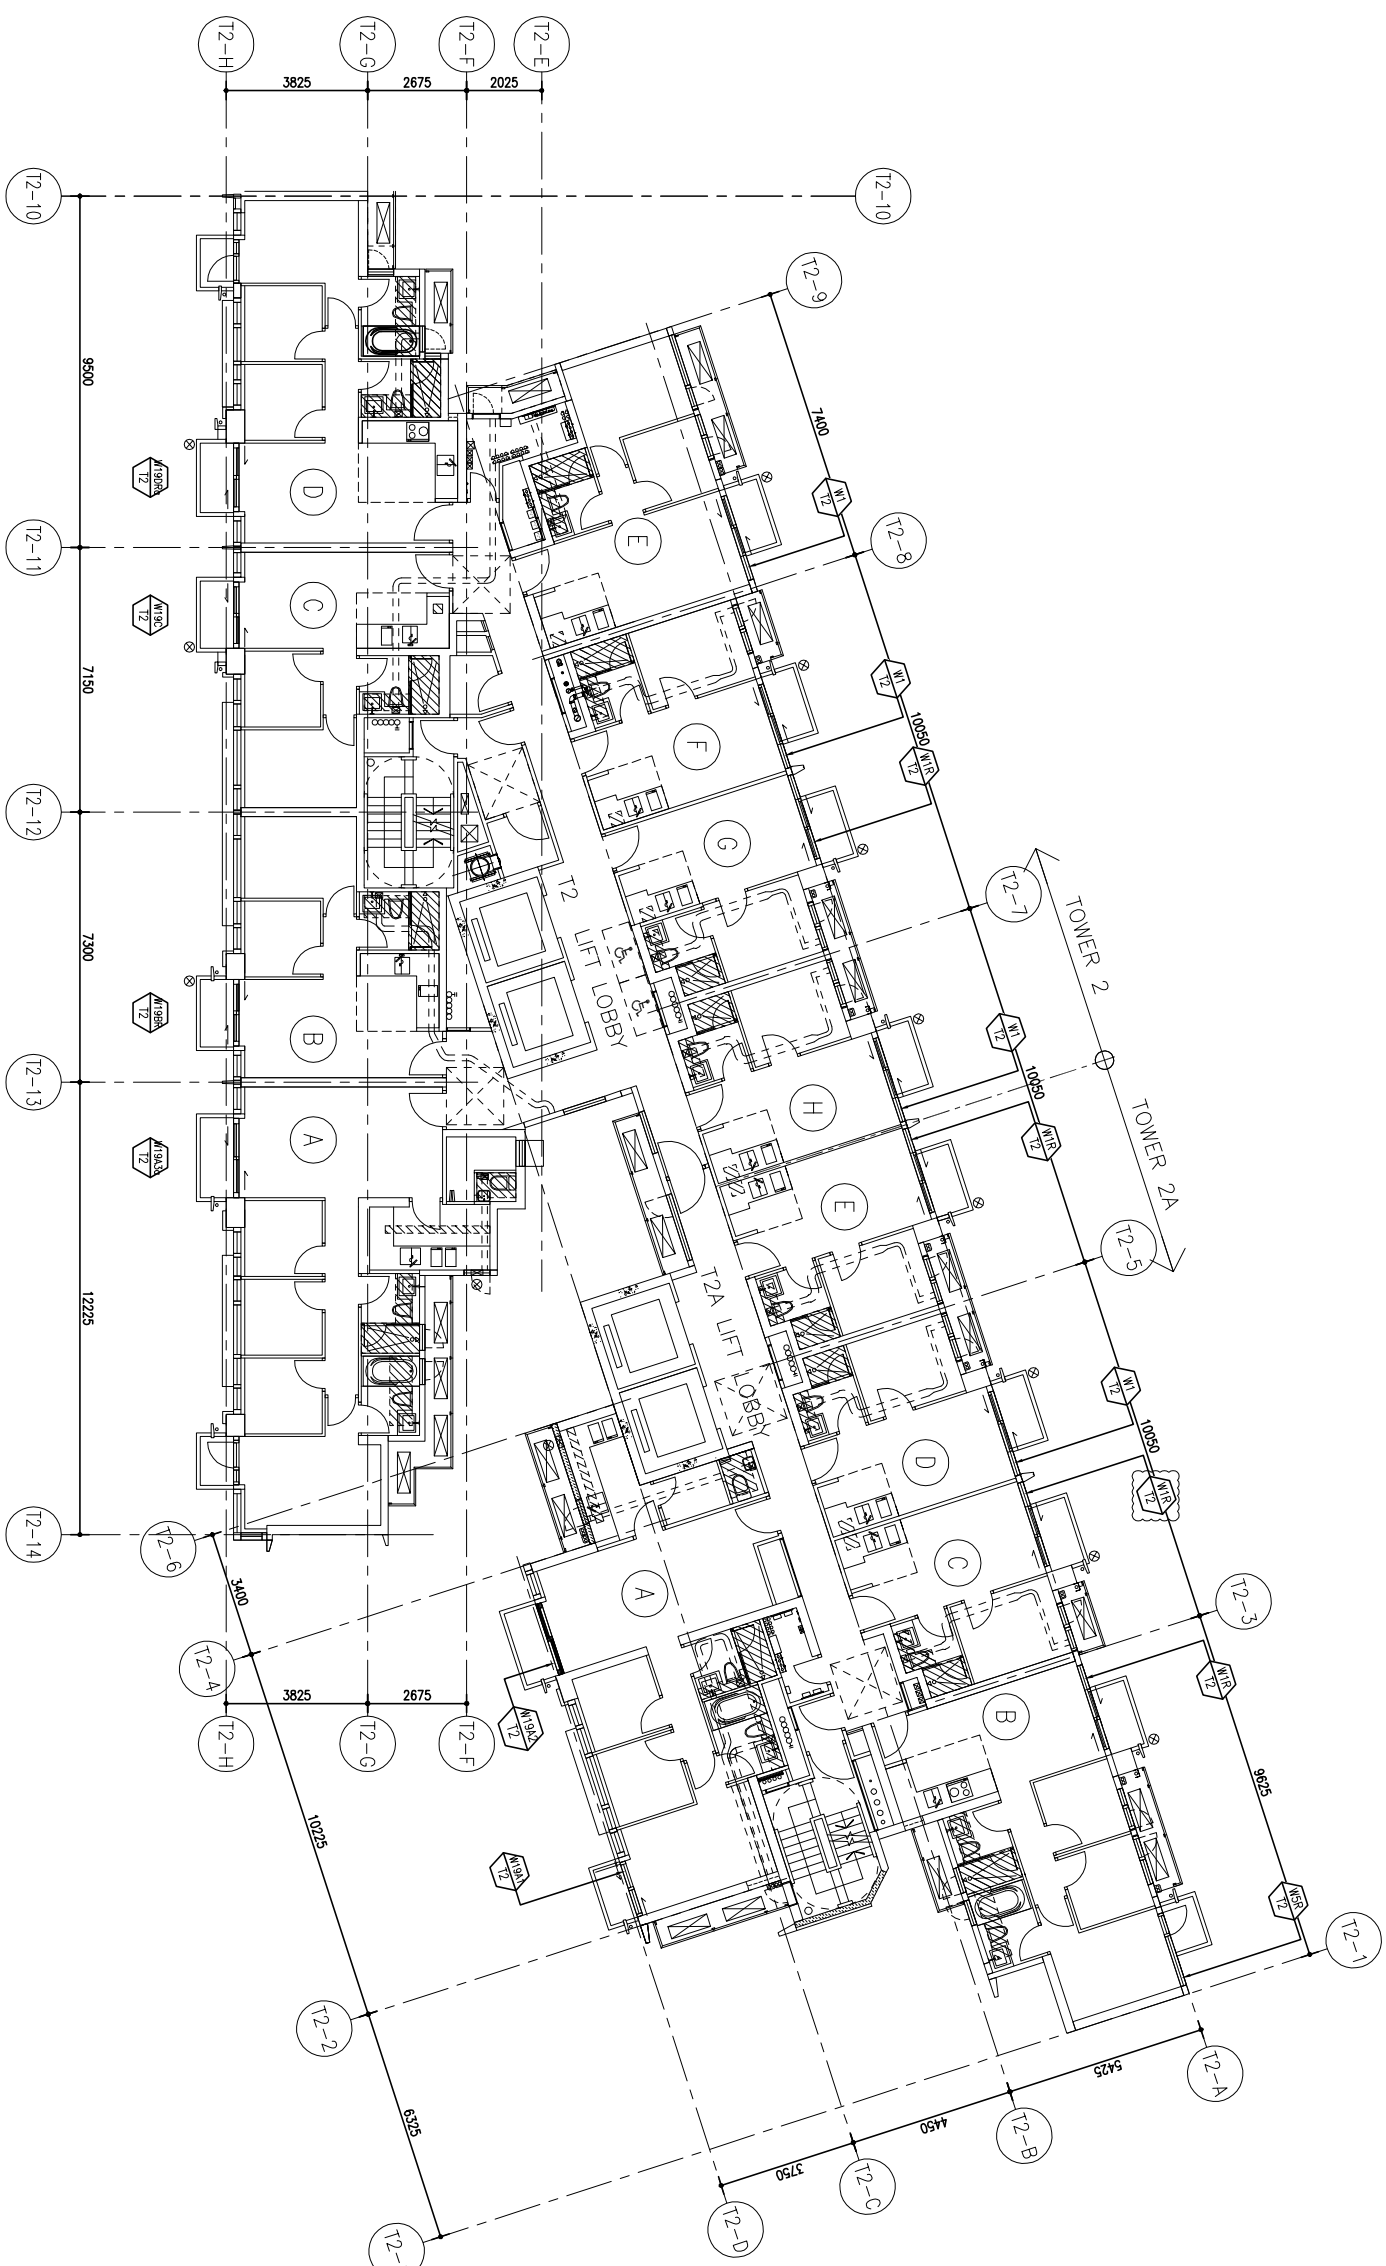

T2/T2A 18/F-31/F PLAN