



美 特 鋁 質 有 限 公 司
MIDI ALUMINIUM FABRICATOR LTD.

工程指示 / 要求簡箋(E.I.)

工程指示編號：EI / 1667 / 20

修改版次：C

工程編號：J851

工程名稱：青衣 明翹匯

工程項目：鋁料加工圖(大樓趟門)

收件人：生統

發件人：Leung Hin Wai

日期：13/8-2020

☐ 要求提供 / ☐ 確認 事項：

- | | | |
|------------------------------------|-------------------------------------|-------------------------------|
| ☐ 初步鋁料 B.M. | ☐ 加工拆圖，然後生產 | ☐ 尺寸表 |
| ☐ 正式鋁料 B.M. | ☐ 技術上資料 / 指示 | ☐ 報價 |
| ☐ 配件 B.M. | ☐ 樣辦或貨品說明書 | ☐ 分判合約 |
| ☐ 其他：_____ | | |

內容：更新趟門加工圖，可繼續加工

請在 9月 前完成上列要求。

附： -

以上項目為：

☐ 原合約工程包

☐ 原合約工程加 / 減賬

☐ 新工程報價

原因： -

分發東莞各部門：

- | | | | |
|--|---|---|--|
| ☐ 生產技術總監 ☐ 連附件 | ☐ 技術部 ☐ 連附件 | ☐ 生產部 ☐ 連附件 | ☐ 機械設計部 ☐ 連附件 |
| ☐ 採購部 ☐ 連附件 | ☐ 生產統籌部 ☐ 連附件 | | |
| ☐ 質檢部 ☐ 連附件 | ☐ 會計部 ☐ 連附件 | ☐ 報關組 ☐ 連附件 | ☐ 其他 _____ ☐ 連附件 |

分發香港各部門：

- | | | | |
|---|--|---|--|
| ☐ 行政部 ☐ 連附件 | ☐ 會計部 ☐ 連附件 | ☐ 統籌部 ☐ 連附件 | ☐ 工程部地盤科文(柄) ☐ 連附件 |
| ☐ 採購部 ☐ 連附件 | ☐ QS 部 ☐ 連附件 | ☐ 維修部 ☐ 連附件 | ☐ 其他 _____ ☐ 連附件 |

傳遞編號：

HK 1782

發件人簽署：

項目經理簽署：

J-85趟門派窗表	
序號	出貨編號（窗號）	位置	顏色	寬度（mm）	高度（mm）	面積（M ² ）	數量	总面积（M ² ）	GF	1F	2F	3F	5F	6F	7F	8F	9F	10F	11F	12F	15F	16F	17F	18F	19F	20F	21F	22F	23F	25F	26F	27F	28F	29F	30F	31F	32F	33F	35F	备注				
1	W1/T1	TOWER 1 - FLAT F	灰色	1700	2481	4.22	27	113.88		1	1	1	1	1	1	1	1	1	1	1	1	1	1	1	1	1	1	1	1	1	1	1	1	1	1									
		TOWER 1A - FLAT E	灰色	1700	2481	4.22	27	113.88		1	1	1	1	1	1	1	1	1	1	1	1	1	1	1	1	1	1	1	1	1	1	1	1	1	1	1	1							
		TOWER 1A - FLAT G	灰色	1700	2481	4.22	27	113.88		1	1	1	1	1	1	1	1	1	1	1	1	1	1	1	1	1	1	1	1	1	1	1	1	1	1	1	1	1						
2	W1R/T1	TOWER 1 - FLAT E	灰色	1700	2481	4.22	27	113.88		1	1	1	1	1	1	1	1	1	1	1	1	1	1	1	1	1	1	1	1	1	1	1	1	1	1	1	1	1						
		TOWER 1 - FLAT G	灰色	1700	2481	4.22	27	113.88		1	1	1	1	1	1	1	1	1	1	1	1	1	1	1	1	1	1	1	1	1	1	1	1	1	1	1	1	1	1					
		TOWER 1A - FLAT D	灰色	1700	2481	4.22	27	113.88		1	1	1	1	1	1	1	1	1	1	1	1	1	1	1	1	1	1	1	1	1	1	1	1	1	1	1	1	1	1					
		TOWER 1A - FLAT F	灰色	1700	2481	4.22	27	113.88		1	1	1	1	1	1	1	1	1	1	1	1	1	1	1	1	1	1	1	1	1	1	1	1	1	1	1	1	1	1	1				
3	W21/T1	TOWER 1A - FLAT C	灰色	1700	2481	4.22	27	113.88		1	1	1	1	1	1	1	1	1	1	1	1	1	1	1	1	1	1	1	1	1	1	1	1	1	1	1	1	1	1					
4	W19A1/T1	TOWER 1A - FLAT A	灰色	1735	2481	4.30	27	116.22		1	1	1	1	1	1	1	1	1	1	1	1	1	1	1	1	1	1	1	1	1	1	1	1	1	1	1	1	1	1					
5	W19B1/T1	TOWER 1 - FLAT B	灰色	1745	2841	4.96	14	69.41		1	1	1	1	1	1	1	1	1	1	1	1	1																						
6	W19D/T1	TOWER 1 - FLAT D	灰色	1805	2841	5.13	13	66.66																1	1	1	1	1	1	1	1	1	1	1	1	1	1	1						
7	W19B2R/T1	TOWER 1A - FLAT B	灰色	1735	2841	4.93	26	128.16			1	1	1	1	1	1	1	1	1	1	1	1	1	1	1	1	1	1	1	1	1	1	1	1	1	1	1	1	1	1				
8	W19CR/T1	TOWER 1 - FLAT C	灰色	1745	2841	4.96	14	69.41		1	1</																																	

J-85趟門派窗表	
序號	出貨編號（窗號）	位置	顏色	寬度（mm）	高度（mm）	面積（M ² ）	數量	总面积（M ² ）	GF	1F	2F	3F	5F	6F	7F	8F	9F	10F	11F	12F	15F	16F	17F	18F	19F	20F	21F	22F	23F	25F	26F	27F	28F	29F	30F	31F	32F	33F	35F	备注				
29	W49A1/T2	TOWER 2A - FLAT A	灰色	1495	2841	4.247	2	8.495																												±	±		取消					
30	W49B/T2	TOWER 2 - FLAT B	灰色	1745	2841	4.958	1	4.958																													1							
31	W49C/T2	TOWER 2 - FLAT C	灰色	1745	2841	4.958	1	4.958																												1								
32	W49BR/T2	TOWER 2 - FLAT B	灰色	1745	2841	4.958	1	4.958																												1								
33	W19B1a/T1	TOWER 1 - FLAT B	白色	1745	2841	4.958	13	64.448																1	1	1	1	1	1	1	1	1	1	1	1	1	1							
34	W49B1/T1	TOWER 1 - FLAT B	白色	1745	2841	4.958	1	4.958																													1							
35	W19Ca/T2	TOWER 2 - FLAT C	白色	1745	2841	4.958	14	69.406		1	1	1	1	1	1	1	1	1	1	1	1	1	1																					
36	W19CRa/T1	TOWER 1 - FLAT C	白色	1745	2841	4.958	13	64.448																1	1	1	1	1	1	1	1	1	1	1	1	1	1							
37	W49CRa/T1	TOWER 1 - FLAT C	白色	1745	2841	4.958	1	4.958																														1						
38	W49B1R/T1	TOWER 1 - FLAT B	灰色	1745	2841	4.96	1	4.96																														1						
39	W19BRa/T2	TOWER 2 - FLAT B	白色	1745	2841	4.958	14	69.406		1	1	1	1	1	1	1	1	1	1	1	1	1																						
40	W19Da/T1	TOWER 1 - FLAT D	白色	1805	2841	5.128	14	71.792		1	1	1	1	1	1	1	1	1	1	1	1	1																						
41	W19DRa/T2	TOWER 2 - FLAT D	白色	1805	2841	5.128	13	66.664																1	1	1	1	1	1	1	1	1	1	1	1	1	1							
42	W49DR/T2	TOWER 2 - FLAT D	白色	1805	2841	5.128	1	5.128																															1					
43	W19A3a/T2	TOWER 2 - FLAT A	白色	2095	2841	5.952	13	77.375																1	1	1	1	1	1	1	1	1	1	1	1	1	1	1						
44	W49A3/T2	TOWER 2 - FLAT A	白色	2095	2841	5.952	2	11.904																																1	1			
45	W19A2Ra/T1	TOWER 1 - FLAT A	白色	2095	2841	5.952	14	83.327		1	1	1	1	1	1	1	1	1	1	1	1	1																						
						合计	807																																					

圖則登記表
DRAWING REGISTER

工程名稱 Project Title: 青衣明趵匯		接收日期 Receiving Date (適用於客戶圖則)											
工程編號 Project No: J-851		年 月 日											
分發予 Distributed To		年 月 日											
圖則編號 Drg. No.		圖則名稱 Drawing Title		修訂編號 Revision No.									
J851-ZK01	趟門玉组框图	-	A	B									
J851-ZK01R	趟門玉组框图	-	A	B									
J851-ZK02	趟門玉组框图	-	取消	-									
J851-ZK03	趟門玉组框图	-	A	取消									
J851-ZK04	趟門玉组框图	-	A	B									
J851-ZK04a	趟門玉组框图			新增									
J851-ZK04R	趟門玉组框图	-	A	B									
J851-ZK04aR	趟門玉组框图			新增									
J851-ZK05	趟門玉组框图	-	A	B									
J851-ZK05a	趟門玉组框图			新增									
J851-ZK05R	趟門玉组框图	-	A	B									
J851-ZK05aR	趟門玉组框图			新增									
J851-ZK06	趟門玉组框图	-	A	B									
J851-ZK06a	趟門玉组框图			新增									
J851-ZK06R	趟門玉组框图	-	A	B									
J851-ZK09	趟門玉组框图	-	A	B									
J851-ZK09a	趟門玉组框图			新增									
J851-ZK10	趟門玉组框图	-	A	B									
J851-ZK10R	趟門玉组框图	-	A	B									
J851-ZK10aR	趟門玉组框图			新增									
J851-ZK11	趟門玉组框图		新增	A									
J851-ZK11a	趟門玉组框图			新增									
J851-ZK11R	趟門玉组框图		新增	A									
J851-ZK11Ra	趟門玉组框图			新增									
J851-ZK12	趟門玉组框图		新增	A									
J851-ZK12R	趟門玉组框图		新增	A									
J851-ZK12aR	趟門玉组框图			新增									
J851-ZK13	趟門玉组框图		新增	A									

圖則登記表
DRAWING REGISTER

工程名稱 Project Title: 青衣明趵匯		接收日期 Receiving Date (適用於客戶圖則)											
工程編號 Project No: J-851		年 月 日											
分發予 Distributed To		年 月 日											
圖則編號 Drg. No.		圖則名稱 Drawing Title		修訂編號 Revision No.									
J851-ZK13a	趟門玉组框图	新增											
J851-ZK13R	趟門玉组框图	新增 A											
J851-ZK20	趟門框组框图	- A B											
J851-ZK20R	趟門框组框图	- A B											
J851-ZK21	趟門框组框图	- 取消 -											
J851-ZK22	趟門框组框图	- A 取消											
J851-ZK23	趟門框组框图	- A B											
J851-ZK23a	趟門框组框图	新增											
J851-ZK23R	趟門框组框图	- A B											
J851-ZK23aR	趟門框组框图	新增											
J851-ZK24	趟門框组框图	- A B											
J851-ZK24a	趟門框组框图	新增											
J851-ZK24R	趟門框组框图	- A B											
J851-ZK24aR	趟門框组框图	新增											
J851-ZK25	趟門框组框图	- A B											
J851-ZK25a	趟門框组框图	新增											
J851-ZK25R	趟門框组框图	- A B											
J851-ZK28	趟門框组框图	- A B											
J851-ZK28a	趟門框组框图	新增											
J851-ZK29	趟門框组框图	- A B											
J851-ZK29R	趟門框组框图	- A B											
J851-ZK29aR	趟門框组框图	新增											
J851-ZK30	趟門框组框图	新增 A											
J851-ZK30a	趟門框组框图	新增											
J851-ZK30R	趟門框组框图	新增 A											
J851-ZK30aR	趟門框组框图	新增											
J851-ZK31	趟門框组框图	新增 A											
J851-ZK31R	趟門框组框图	新增 A											

圖則登記表
DRAWING REGISTER

工程名稱 Project Title: 青衣明趵匯		接收日期 Receiving Date (適用於客戶圖則)											
工程編號 Project No: J-851		年 月 日											
分發予 Distributed To		年 月 日											
圖則編號 Drg. No.		圖則名稱 Drawing Title		修訂編號 Revision No.									
J851-ZK31aR	趟門框組框圖	20	20	20									
J851-ZK32	趟門框組框圖	4	6	8									
J851-ZK32a	趟門框組框圖	3	11	11									
J851-ZK32R	趟門框組框圖												
J851-AL01	趟門頂加工圖												
J851-AL02	趟門玉加工圖												
J851-AL03	趟門玉加工圖												
J851-AL03R	趟門玉加工圖												
J851-AL04	趟門玉加工圖												
J851-AL04R	趟門玉加工圖												
J851-AL05	趟門玉加工圖												
J851-AL06	趟門玉加工圖												
J851-AL07	趟門玉加工圖												
J851-AL07a	趟門玉加工圖												
J851-AL08	趟門玉加工圖												
J851-AL08a	趟門玉加工圖												
J851-AL09	趟門玉加工圖												
J851-AL09a	趟門玉加工圖												
J851-AL09R	趟門玉加工圖												
J851-AL09Ra	趟門玉加工圖												
J851-AL10	趟門玉加工圖												
J851-AL10a	趟門玉加工圖												
J851-AL10R	趟門玉加工圖												
J851-AL10Ra	趟門玉加工圖												
J851-AL11	趟門玉加工圖												
J851-AL11a	趟門玉加工圖												
J851-AL12	趟門玉加工圖												
J851-AL12a	趟門玉加工圖												

圖則登記表
DRAWING REGISTER

接收日期 Receiving Date (適用於客戶圖則)

工程名稱 Project Title: 青衣明翹匯

工程編號 Project No: J-851

年									
月									
日									


分發予 Distributed To

年	20	20	20						
月	4	6	8						
日	3	11	11						

圖則編號 Drg. No.	圖則名稱 Drawing Title
J851-AL34a	趟門框頂橫加工圖
J851-AL35	趟門框底橫加工圖
J851-AL35a	趟門框底橫加工圖
J851-AL35R	趟門框底橫加工圖
J851-AL35Ra	趟門框底橫加工圖
J851-AL36	門企夾邊加工圖
J851-AL36a	門企夾邊加工圖
J851-AL36R	門企夾邊加工圖
J851-AL36Ra	門企夾邊加工圖
J851-AL37	門企夾邊加工圖
J851-AL37a	門企夾邊加工圖
J851-AL37R	門企夾邊加工圖
J851-AL37Ra	門企夾邊加工圖
J851-AL39	趟門夾框通加工圖
J851-AL39R	趟門夾框通加工圖
J851-AL40	鋁槽加工圖
J851-WZ01	趟門位置圖
J851-WZ02	趟門位置圖
J851-WZ02a	趟門位置圖
J851-WZ03	趟門位置圖
J851-WZ04	趟門位置圖
J851-WZ05	趟門位置圖
J851-WZ06	趟門位置圖
J851-WZ06a	趟門位置圖
J851-WZ07	趟門位置圖
J851-WZ08	趟門位置圖


修訂編號 Revision No.									
	新增	-							
-	A	A							
	新增	-							
-	A	-							
	新增	-							
-	A	B							
	新增	A							
-	A	B							
	新增	A							
-	A	B							
	新增	A							
-	A	-							
-	A	-							
-	A	B							
-	A	-							
-	A	-							
	新增	-							
-	-	-							
-	-	-							
-	A	-							
-	A	-							
	新增	-							
	-	-							
	-	-							

序号	产品编号	料号	产品名称	L(mm)	数量	备注
1	J851-AL01	X85699	門玉企	2380.5	1	
2	J851-AL02	X85699	門玉企	2380.5	1	
3	J851-AL03	X85699	門玉企	2380.5	1	
4	J851-AL04	X85699	門玉企	2380.5	1	
5	J851-AL05-01	X85699	門玉頂	838.5	2	
6	J851-AL06-01	X85699	門玉底	838.5	2	
7	J851-AL13-01	X85703	門玉勾料	2380.5	1	
8	J851-AL14-01	X85703	門玉勾料	2380.5	1	
9	J851-AL15-01	X85700	玻璃線	2248.5	2	
10	J851-AL16-01	X85700	玻璃線	2248.5	2	
11	J851-AL17-01	X85700	玻璃線	706.5	4	

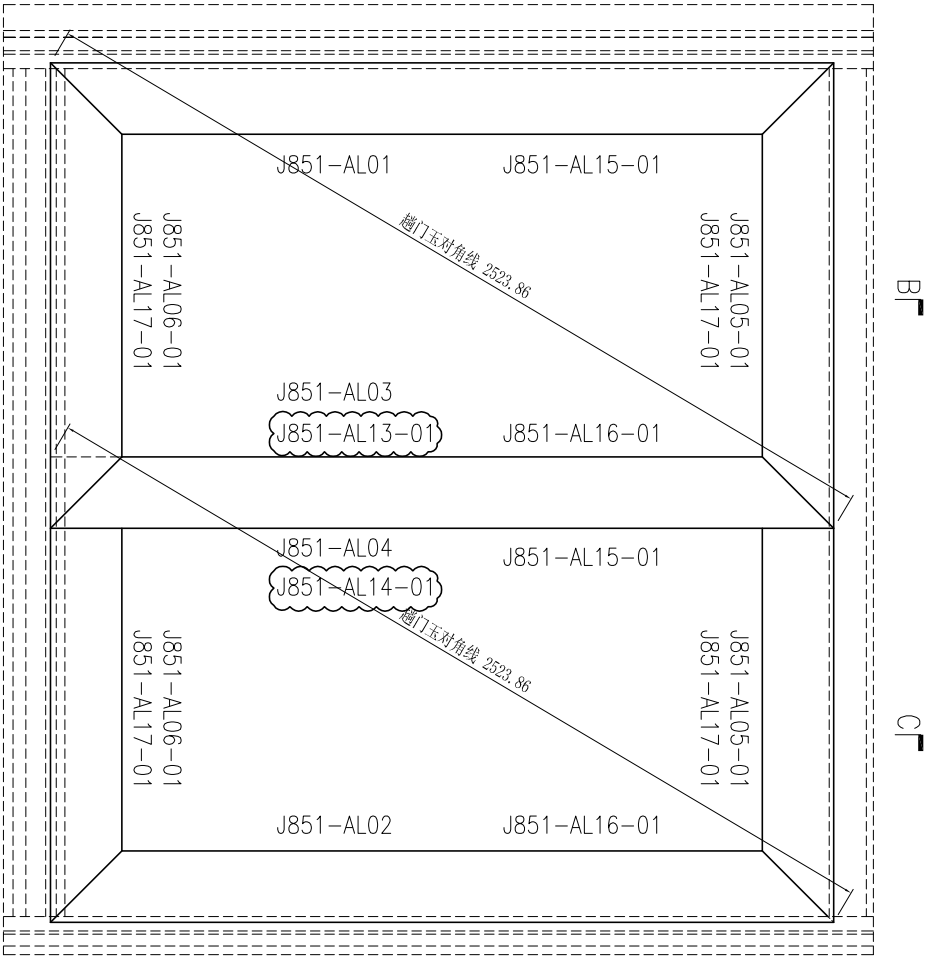

SECTION B-B

SECTION C-C

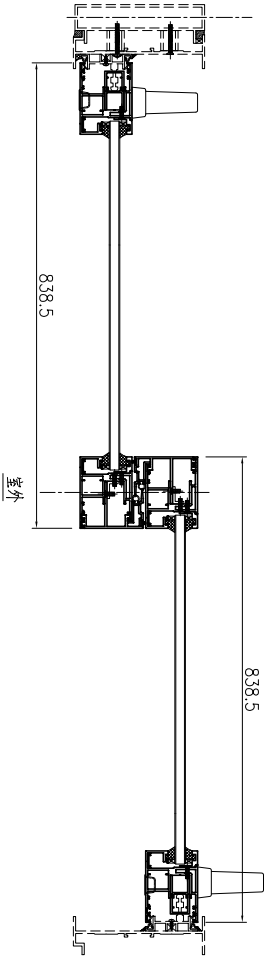

SECTION A-A




此加工图用于窗号 T1/W1 & T1/W31 & T2/W1 & T2/W31 & T1/W21
& T1/W51 趟门框组框图。
备注: T1/W1有81副, T1/W31有6副, T2/W1有108副, T2/W31有8副,
T1/W21有27副, T1/W51有2副。




美特铝质 有限公司
MIDI Aluminium Fabricator Ltd.

工程號: J851	窗號:	數量: 232	繪圖: 曾建平	日期: 2020-04-02	批准:	名稱: 趟門玉組裝圖	圖號: J851-ZK01
地盤: 青衣明匯	顏色: UCT541935C-3 棹	位置:	校核: 王禮秋	日期: 2020-04-02	採用: 地盤	版本: B	版本:

序号	产品编号	料号	产品名称	L (mm)	数量	备注
1	J851-AL01	X85699	門玉企	2380.5	1	
2	J851-AL02	X85699	門玉企	2380.5	1	
3	J851-AL03R	X85699	門玉企	2380.5	1	
4	J851-AL04R	X85699	門玉企	2380.5	1	
5	J851-AL05-01	X85699	門玉頂	838.5	2	
6	J851-AL06-01	X85699	門玉底	838.5	2	
7	J851-AL13R-01	X85703	門玉勾料	2380.5	1	
8	J851-AL14R-01	X85703	門玉勾料	2380.5	1	
9	J851-AL15-01	X85700	玻璃線	2248.5	2	
10	J851-AL16-01	X85700	玻璃線	2248.5	2	
11	J851-AL17-01	X85700	玻璃線	706.5	4	

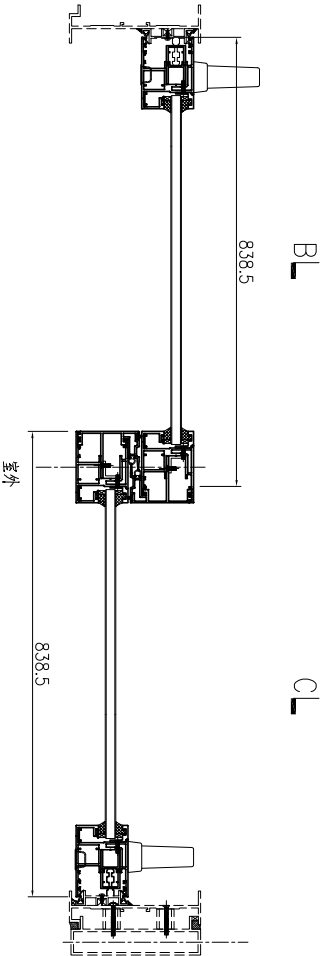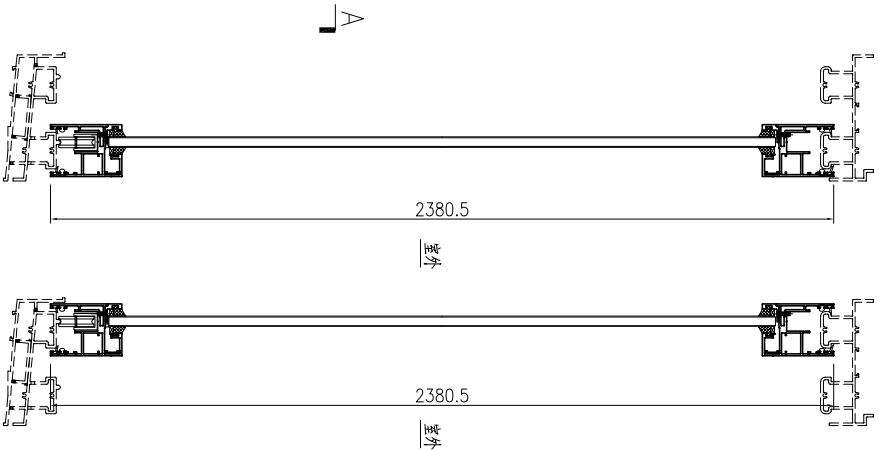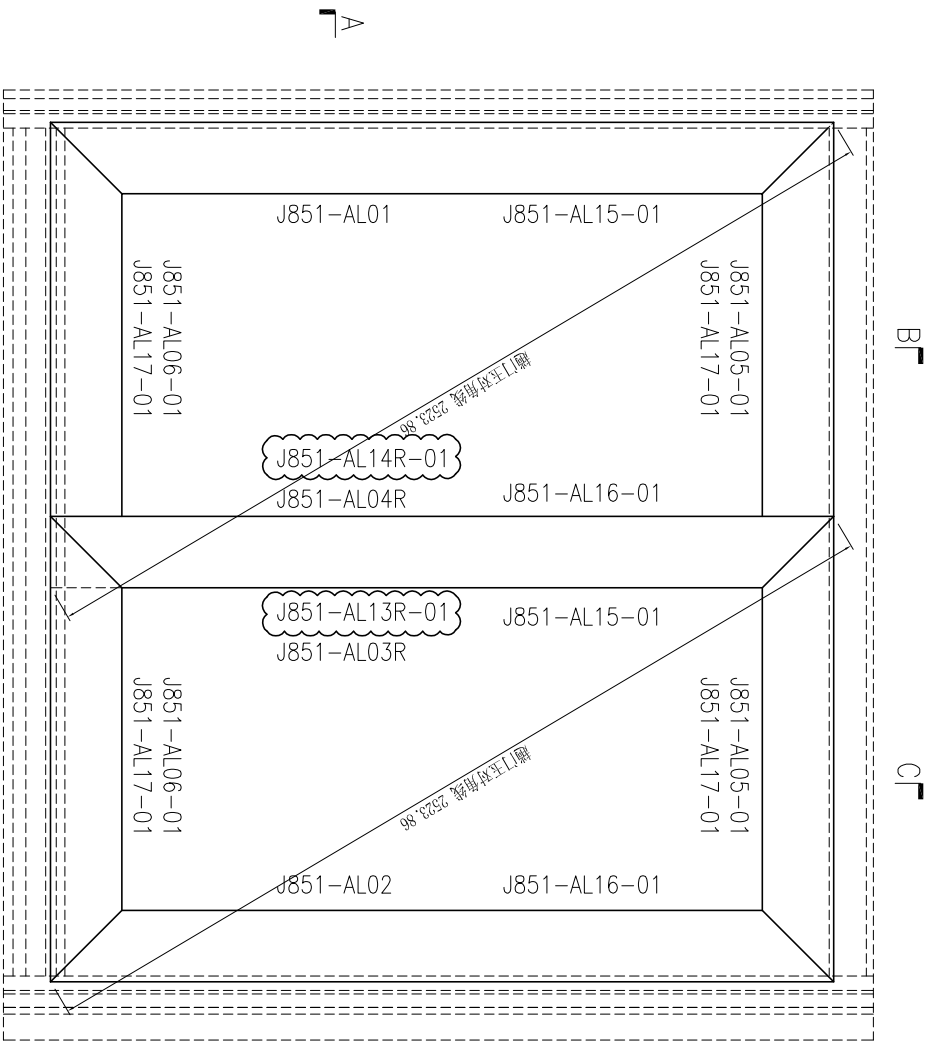

此加工图用于窗号 T1/W1R & T1/W31R & T2/W1R & T2/W31R 趟门框组框图。
备注: T1/W1R 有 108 副, T1/W31R 有 8 副, T2/W1R 有 108 副, T2/W31R 有 8 副。

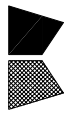

美特铝质 有限公司
MIDI Aluminium Fabricator Ltd.

工程號: J851
地盤: 青衣明匯

窗號: 顏色: UCT5341935C-3 棧

數量: 232
位置:

繪圖: 曾建平
校核: 王禮秋


日期: 2020-04-02
日期: 2020-04-02

批准: 日期:
採用: 地盤 工廠

名稱: 趟門組裝圖
版本: B


圖號: J851-ZK01R
版本:

序号	产品编号	料号	产品名称	L (mm)	数量	备注
2	J851-AL08	X85780	門玉企	2380.5	1	
3	J851-AL09	X85780	門玉企	2380.5	1	
4	J851-AL10	X85780	門玉企	2380.5	1	
5	J851-AL11-01	X85780	門玉頂	751	2	
6	J851-AL12-01	X85780	門玉底	751	2	
7	J851-AL13	X85703	門玉勾料	2380.5	1	
8	J851-AL14	X85703	門玉勾料	2380.5	1	
9	J851-AL15-01	X85700	玻璃線	2248.5	2	
10	J851-AL16-01	X85700	玻璃線	2248.5	2	
11	J851-AL17-03	X85700	玻璃線	619	4	

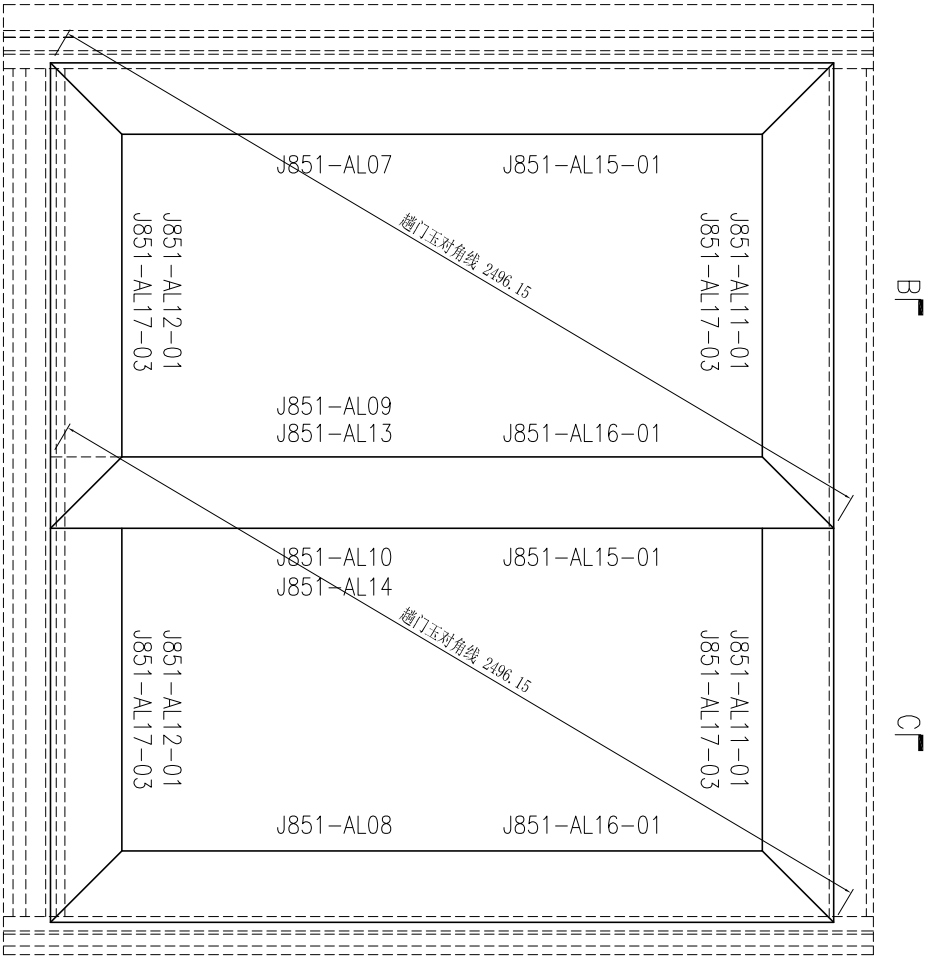

SECTION B-B

SECTION C-C

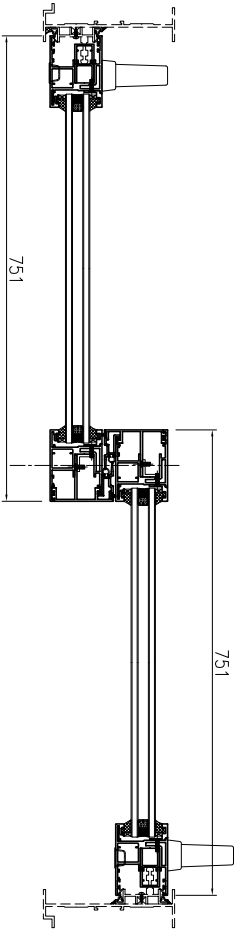

SECTION A-A




此加工图用于窗号 T2-W19A1 & T2-W49A1 趟门玉组框图。
备注：T2-W19A1有27副，T2-W49A1有2副。



美特铝质 有限公司
MIDI Aluminium Fabricator Ltd.

工程號: J851	窗號:	數量: 29	繪圖: 曾建平	日期: 2020-04-02	批准:	名稱: 趟門玉組裝圖	圖號: J851-ZK03
地盤: 青衣明匯	顏色: UCT534193SC-3 棹	位置:	校核: 王禮秋	日期: 2020-04-02	採用: 地盤	版本: A	版本:

序号	产品编号	料号	产品名称	L (mm)	数量	备注
1	J851-AL07-01	X85780	門玉企	2444.5	1	
2	J851-AL08-01	X85780	門玉企	2444.5	1	
3	J851-AL09-01	X85780	門玉企	2444.5	1	
4	J851-AL10-01	X85780	門玉企	2444.5	1	
5	J851-AL11-02	X85780	門玉頂	871	2	
6	J851-AL12-02	X85780	門玉底	871	2	
7	J851-AL13-02	X85703	門玉勾料	2444.5	1	
8	J851-AL14-02	X85703	門玉勾料	2444.5	1	
9	J851-AL15-02	X85700	玻璃線	2312.5	2	
10	J851-AL16-02	X85700	玻璃線	2312.5	2	
11	J851-AL17-04	X85700	玻璃線	739	4	

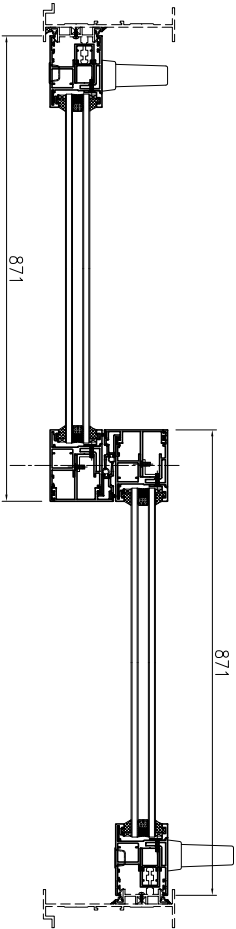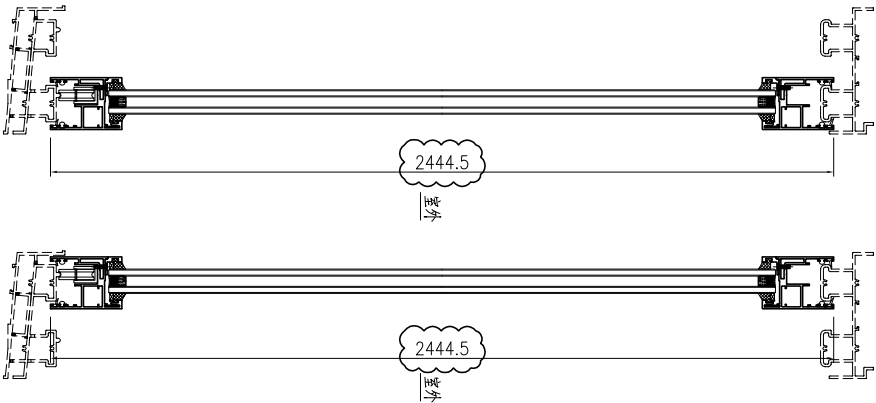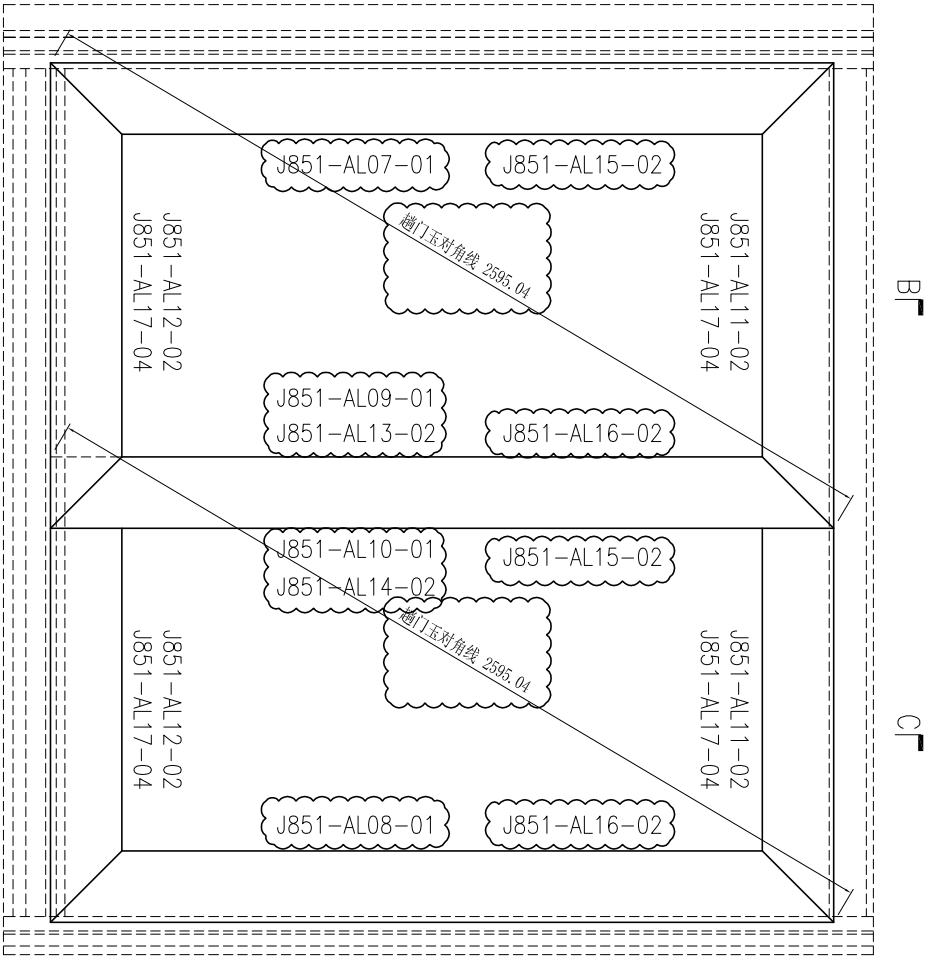

此加工图用于窗号 T1-W19A1 地门框组框图。



美特铝质 有限公司
MID Aluminum Fabricator Ltd.

工程號: J851
地盤: 青衣明匯

窗號:
顏色: UCT54193SC-3 梘

數量: 27
位置:

繪圖: 曾建平
校核: 王禮秋




日期: 2020-04-02
日期: 2020-04-02

批准:
採用: 地盤
工廠

名稱: 地門玉組裝圖
版本: B

圖號: J851-ZK04
版本:

序号	产品编号	料号	产品名称	L (mm)	数量	备注
1	J851-AL07-01	X85780	門玉企	2444.5	1	
2	J851-AL08-01	X85780	門玉企	2444.5	1	
3	J851-AL09R-01	X85780	門玉企	2444.5	1	
4	J851-AL10R-01	X85780	門玉企	2444.5	1	
5	J851-AL11-02	X85780	門玉頂	871	2	
6	J851-AL12-02	X85780	門玉底	871	2	
7	J851-AL13R-02	X85703	門玉勾料	2444.5	1	
8	J851-AL14R-02	X85703	門玉勾料	2444.5	1	
9	J851-AL15-02	X85700	玻璃線	2312.5	2	
10	J851-AL16-02	X85700	玻璃線	2312.5	2	
11	J851-AL17-04	X85700	玻璃線	739	4	

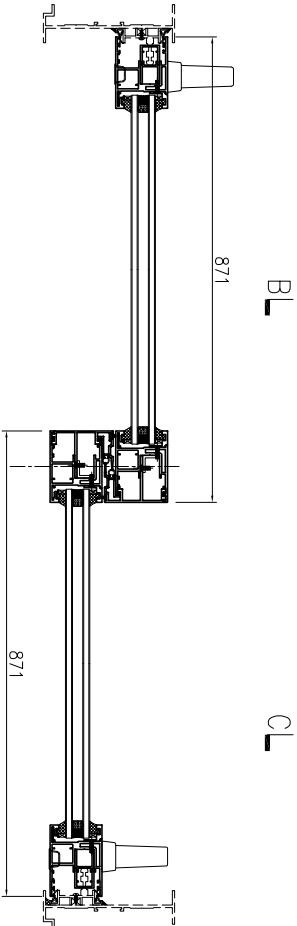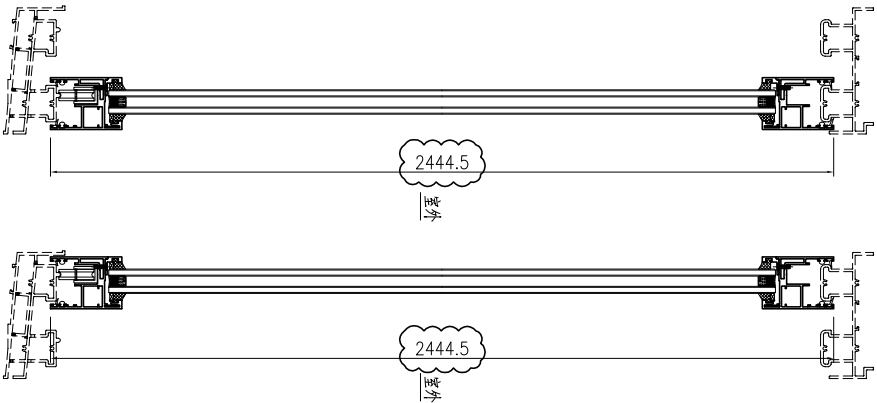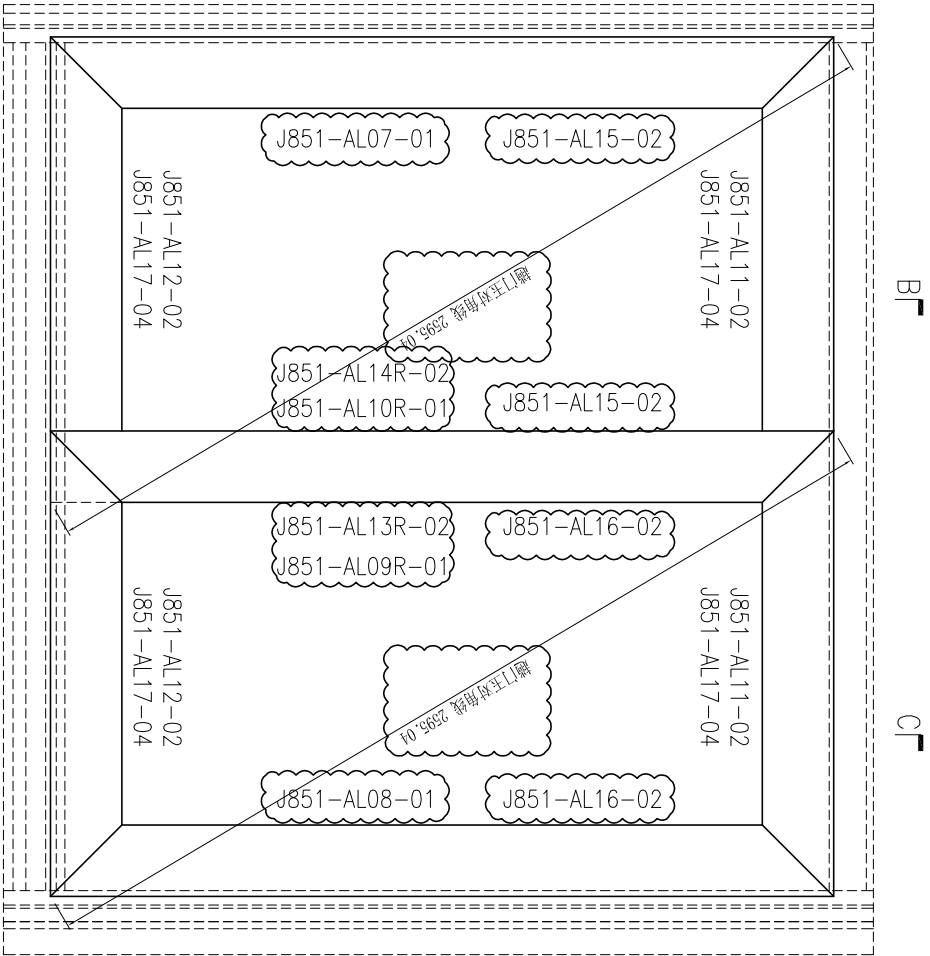

SECTION A-A

SECTION B-B

SECTION C-C

此加工图用于窗号T1-W19B2R 趟门框组框图。



美特铝质 有限公司
MIDI Aluminium Fabricator Ltd.

工程號: J851
窗號: 顏色: UCT5341935C-3 棧

數量: 26
位置:

繪圖: 曾建平
校核: 王豐秋




日期: 2020-04-02
日期: 2020-04-02

批准: 採用: 地盤 工廠

名稱: 趟門玉組裝圖
版本: B

圖號: J851-ZK04R
版本:

序号	产品编号	料号	产品名称	L (mm)	数量	备注
1	J851-AL07-02	X85780	門玉企	2554.5	1	
2	J851-AL08-02	X85780	門玉企	2554.5	1	
3	J851-AL09-02	X85780	門玉企	2554.5	1	
4	J851-AL10-02	X85780	門玉企	2554.5	1	
5	J851-AL11-02	X85780	門玉頂	871	2	
6	J851-AL12-02	X85780	門玉底	871	2	
7	J851-AL13-03	X85703	門玉勾料	2554.5	1	
8	J851-AL14-03	X85703	門玉勾料	2554.5	1	
9	J851-AL15-03	X85700	玻璃線	2422.5	2	
10	J851-AL16-03	X85700	玻璃線	2422.5	2	
11	J851-AL17-04	X85700	玻璃線	739	4	

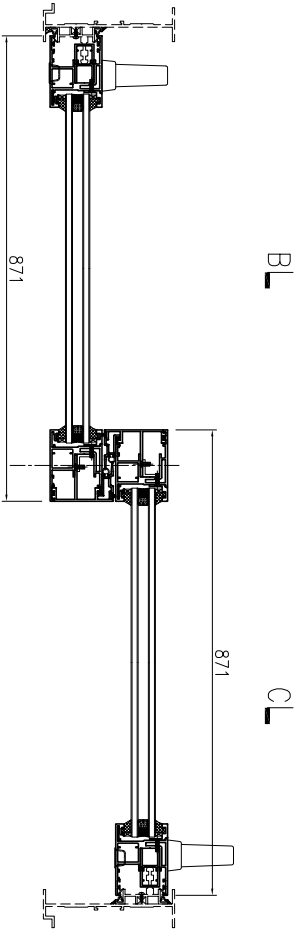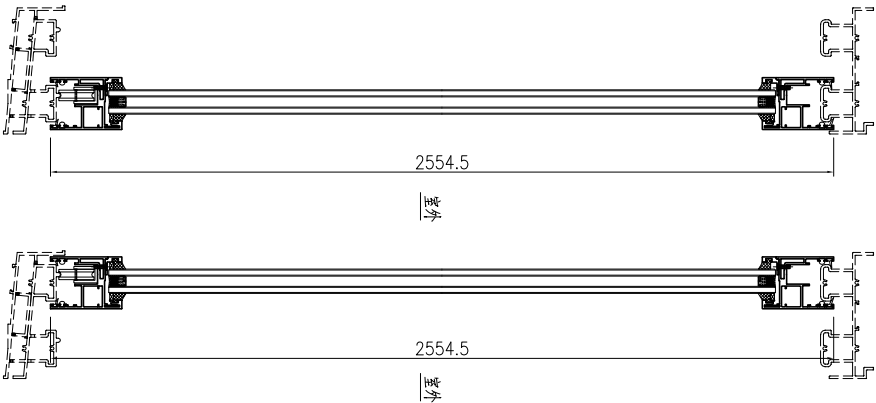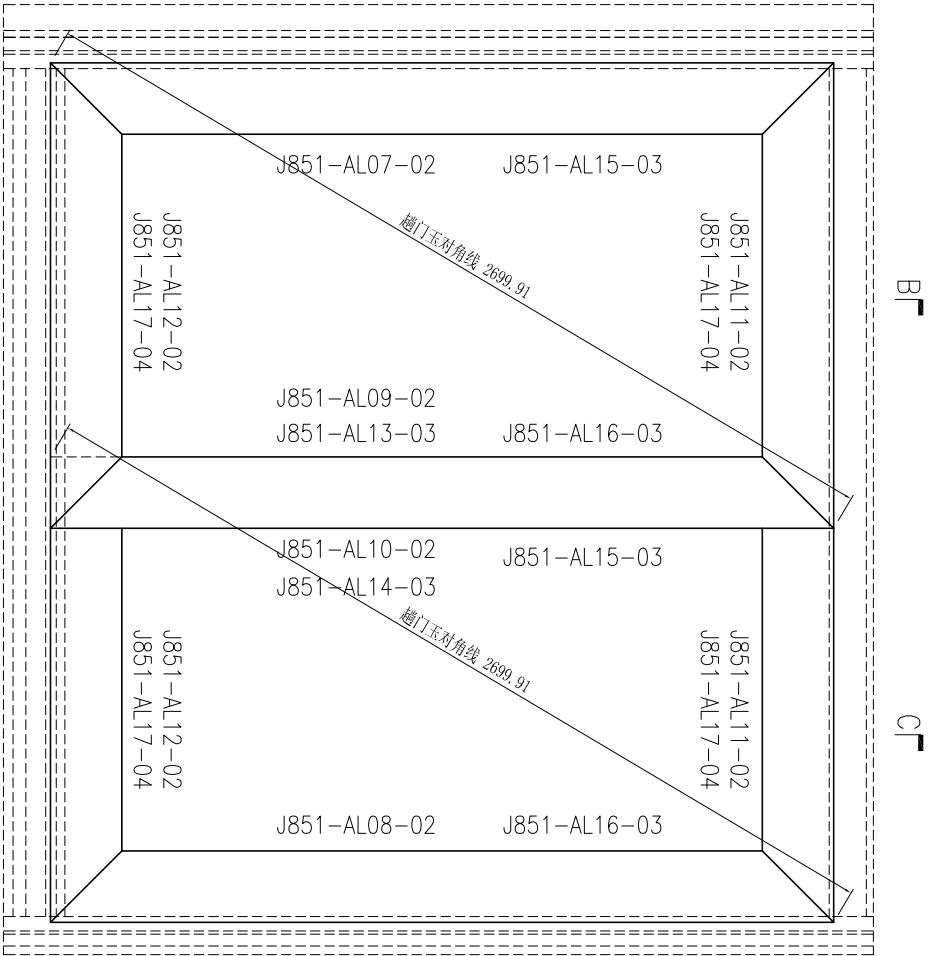

SECTION B-B

SECTION C-C

此加工图用于窗号 T1-W49A1 趟门玉组框图。



美特铝质 有限公司
MIDI Aluminium Fabricator Ltd.

工程號: J851
地盤: 青衣明匯

窗號: 顏色: UCT54193SC-3 棧

數量: 2
位置:

繪圖: 曾建平
校核: 王禮秋

日期: 2020-04-02
批准: 地盤

採用: 工廠




版本:

名稱: 趟門玉組裝圖

圖號: J851-ZK04c

版本:

序号	产品编号	料号	产品名称	L (mm)	数量	备注
1	J851-AL07-02	X85780	門玉企	2554.5	1	
2	J851-AL08-02	X85780	門玉企	2554.5	1	
3	J851-AL09R-02	X85780	門玉企	2554.5	1	
4	J851-AL10R-02	X85780	門玉企	2554.5	1	
5	J851-AL11-02	X85780	門玉頂	871	2	
6	J851-AL12-02	X85780	門玉底	871	2	
7	J851-AL13R-03	X85703	門玉勾料	2554.5	1	
8	J851-AL14R-03	X85703	門玉勾料	2554.5	1	
9	J851-AL15-03	X85700	玻璃線	2422.5	2	
10	J851-AL16-03	X85700	玻璃線	2422.5	2	
11	J851-AL17-04	X85700	玻璃線	739	4	

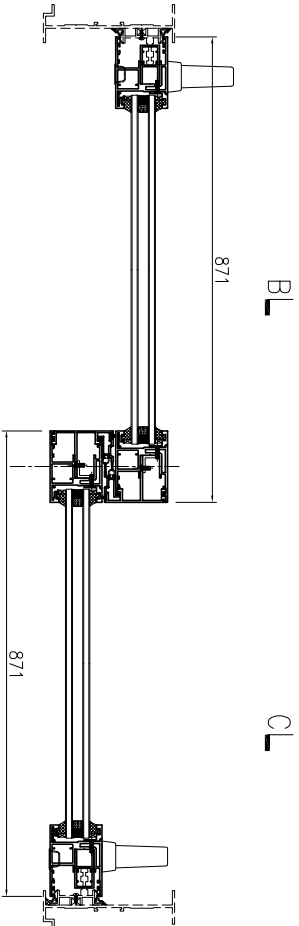
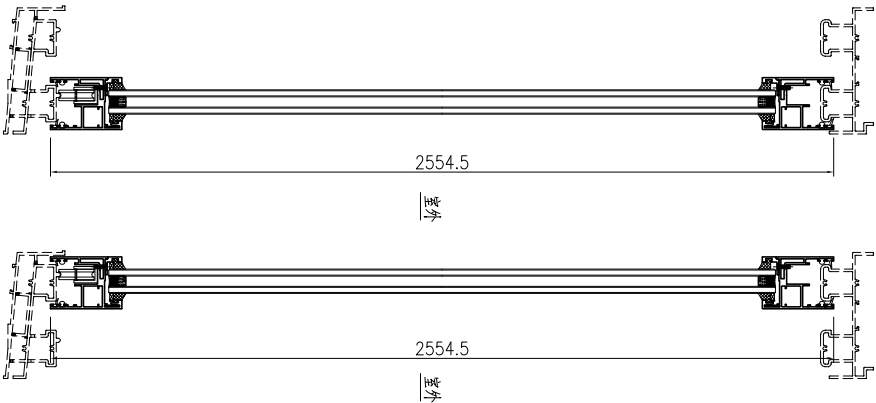
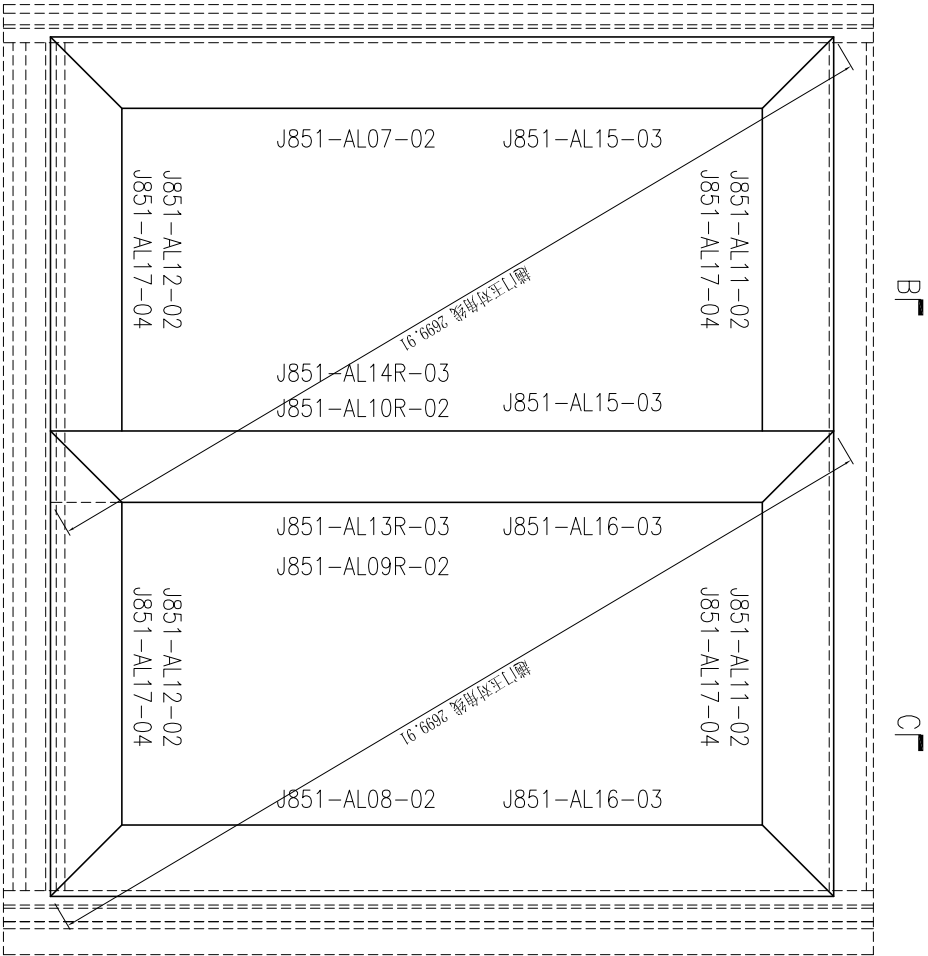


SECTION A-A

SECTION B-B

SECTION C-C

此加工图用于窗号 T1-W49B2R & T1-W49A1R 趟门玉组框图。
备注：T1-W49B2R有1副,T1-W49A1R有1副。

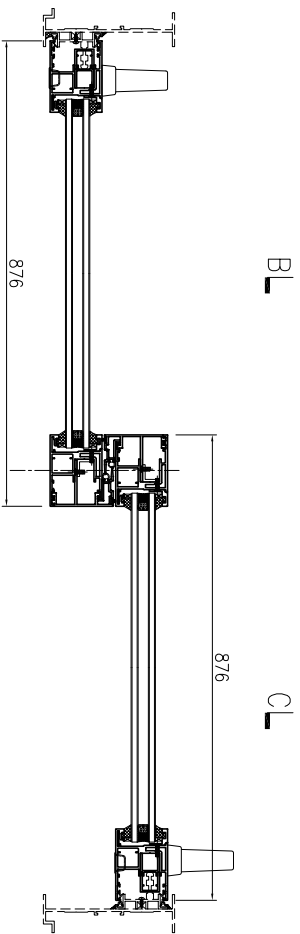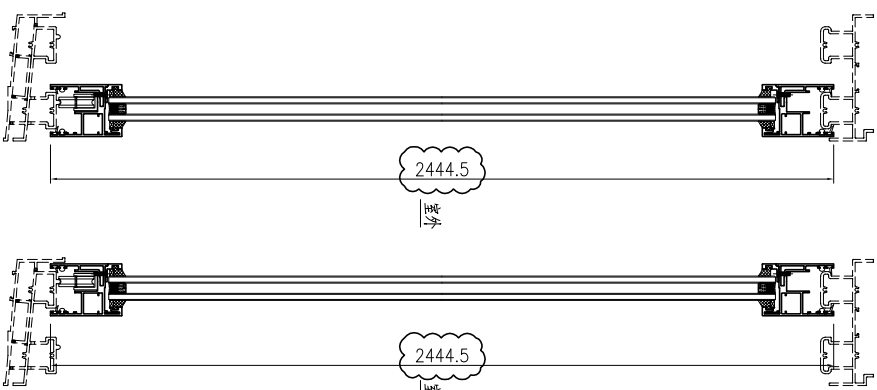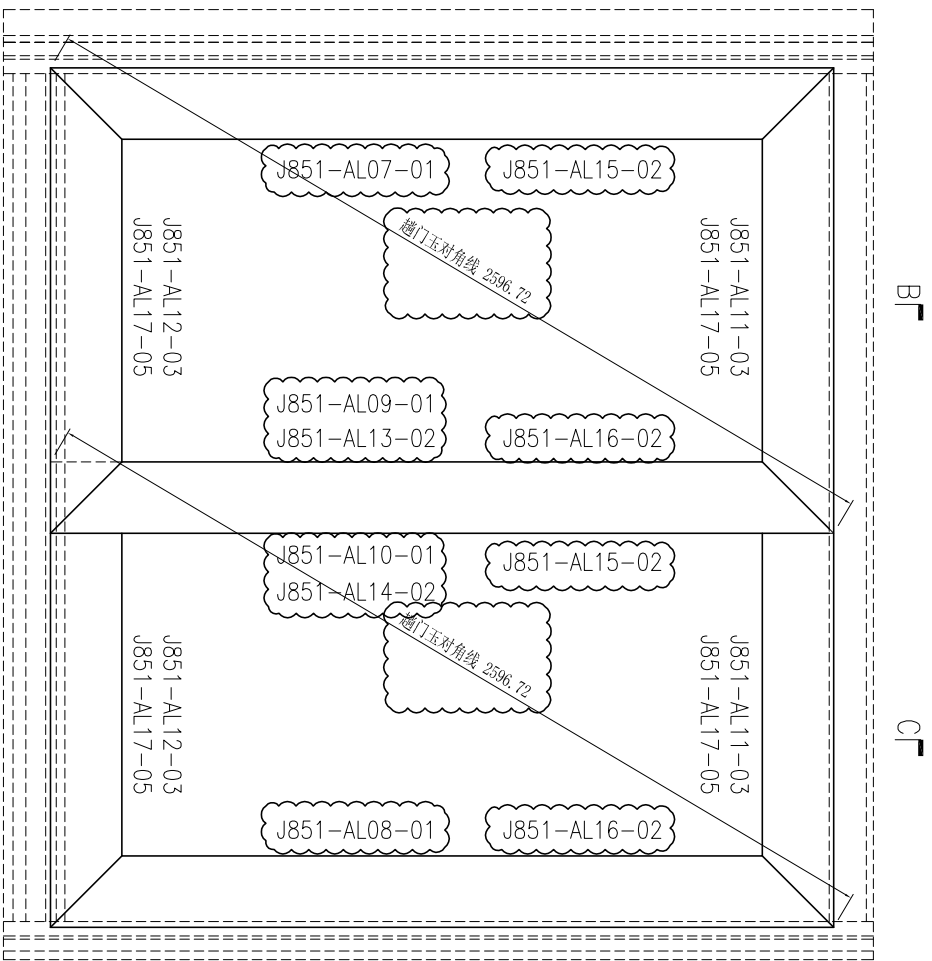

序号	产品编号	料号	产品名称	1 (mm)	数量	备注
1	J851-AL07-01	X85780	門玉企	2444.5	1	
2	J851-AL08-01	X85780	門玉企	2444.5	1	
3	J851-AL09-01	X85780	門玉企	2444.5	1	
4	J851-AL10-01	X85780	門玉企	2444.5	1	
5	J851-AL11-03	X85780	門玉頂	876	2	
6	J851-AL12-03	X85780	門玉底	876	2	
7	J851-AL13-02	X85703	門玉勾料	2444.5	1	
8	J851-AL14-02	X85703	門玉勾料	2444.5	1	
9	J851-AL15-02	X85700	玻璃線	2312.5	2	
10	J851-AL16-02	X85700	玻璃線	2312.5	2	
11	J851-AL17-05	X85700	玻璃線	744	4	

此加工圖用于窗号 T1-W19B1 & T2-W19C 趟門框組裝圖。
备注: T1-W19B1有14副, T2-W19C有13副。

SECTION A-A

SECTION B-B




SECTION C-C



美特鋁質 有限公司
MIDI Aluminium Fabricator Ltd.

工程號: J851	窗號:	數量: 27	繪圖: 曾建平	日期: 2020-04-02	批准:	名稱: 趟門玉組裝圖	圖號: J851-ZK05
地盤: 青衣明匯	顏色: UCT5341933C-3 棧	位置:	校核: 王禮秋	日期: 2020-04-02	採用: 地盤	版本: B	版本:

序号	产品编号	料号	产品名称	L (mm)	数量	备注
1	J851-AL07-01	X85780	門玉企	2444.5	1	
2	J851-AL08-01	X85780	門玉企	2444.5	1	
3	J851-AL09R-01	X85780	門玉企	2444.5	1	
4	J851-AL10R-01	X85780	門玉企	2444.5	1	
5	J851-AL11-03	X85780	門玉頂	876	2	
6	J851-AL12-03	X85780	門玉底	876	2	
7	J851-AL13R-02	X85703	門玉勾料	2444.5	1	
8	J851-AL14R-02	X85703	門玉勾料	2444.5	1	
9	J851-AL15-02	X85700	玻璃線	2312.5	2	
10	J851-AL16-02	X85700	玻璃線	2312.5	2	
11	J851-AL17-05	X85700	玻璃線	744	4	

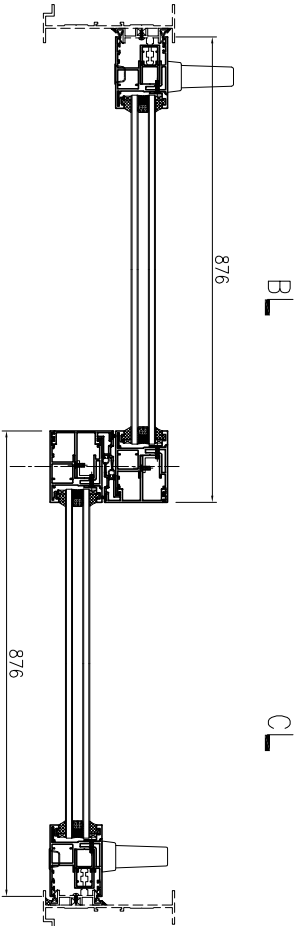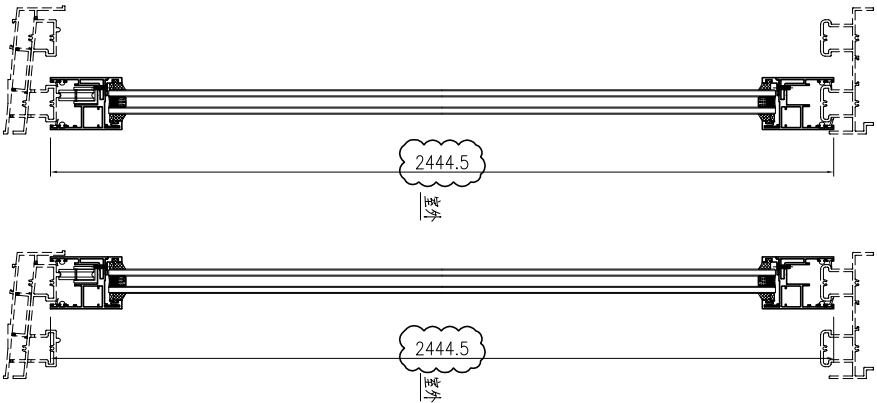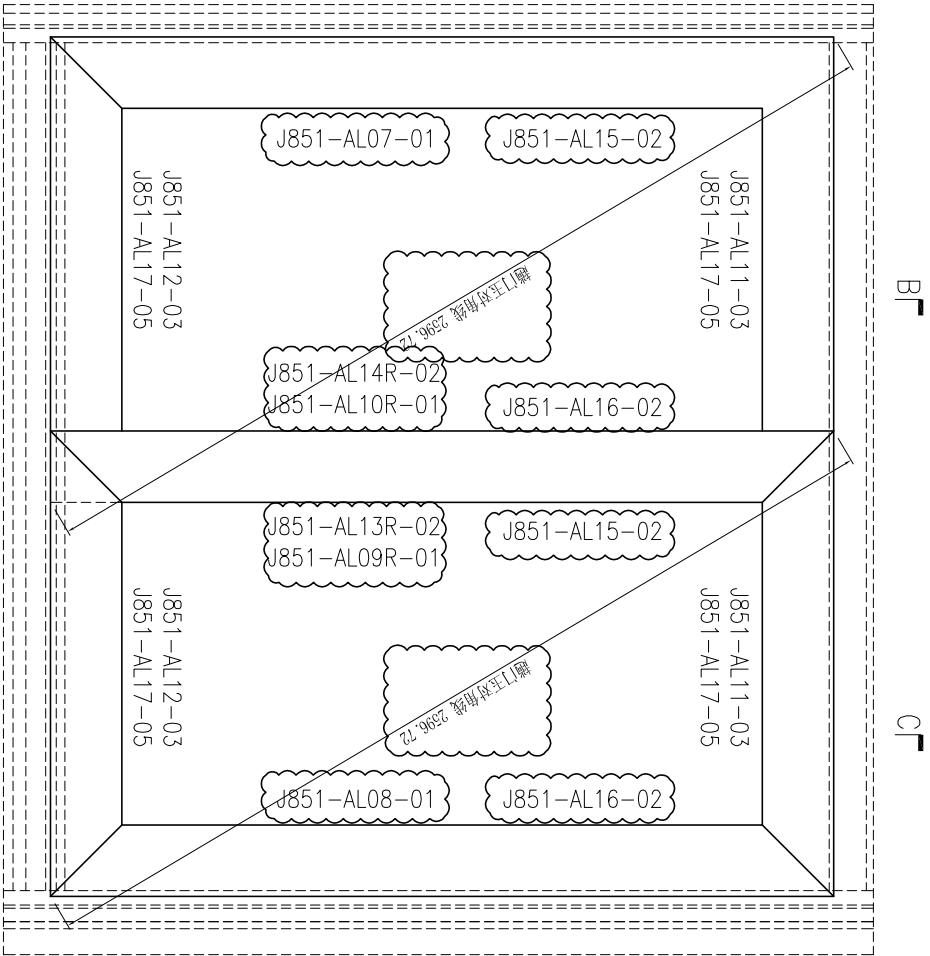

此加工图用于窗号 T1-W19CR & T2-W19BR 趟门框组框图。
备注: T1-W19CR有14副, T2-W19BR有13副。



美特铝质 有限公司
MIDI Aluminium Fabricator Ltd.

工程號: J851
地盤: 青衣明匯

窗號: 顏色: UCT5341935C-3 棧

數量: 27
位置:

繪圖: 曾建平
校核: 王禮秋

日期: 2020-04-02




批准: 日期: 2020-04-02

採用: 地盤

版本: B

圖號: J851-ZK05R

序号	产品编号	料号	产品名称	L (mm)	数量	备注
1	J851-AL07-02	X85780	門玉企	2554.5	1	
2	J851-AL08-02	X85780	門玉企	2554.5	1	
3	J851-AL09-02	X85780	門玉企	2554.5	1	
4	J851-AL10-02	X85780	門玉企	2554.5	1	
5	J851-AL11-03	X85780	門玉頂	876	2	
6	J851-AL12-03	X85780	門玉底	876	2	
7	J851-AL13-02	X85703	門玉勾料	2554.5	1	
8	J851-AL14-02	X85703	門玉勾料	2554.5	1	
9	J851-AL15-03	X85700	玻璃線	2422.5	2	
10	J851-AL16-03	X85700	玻璃線	2422.5	2	
11	J851-AL17-05	X85700	玻璃線	744	4	

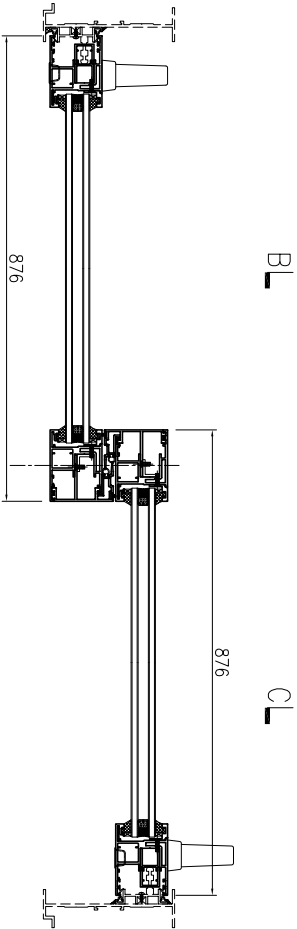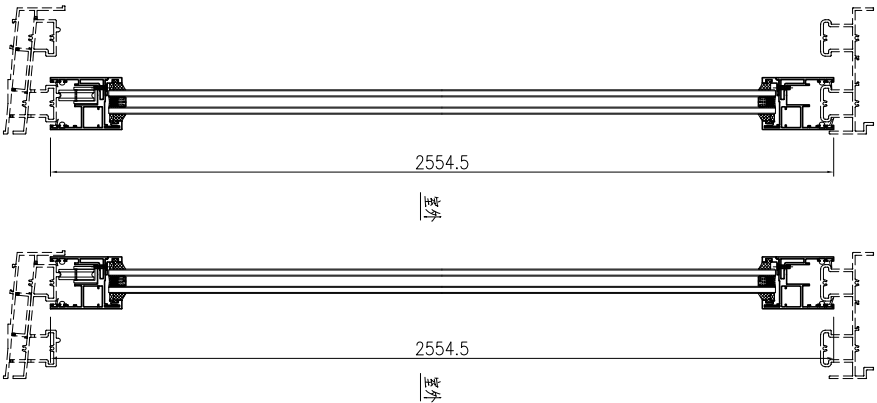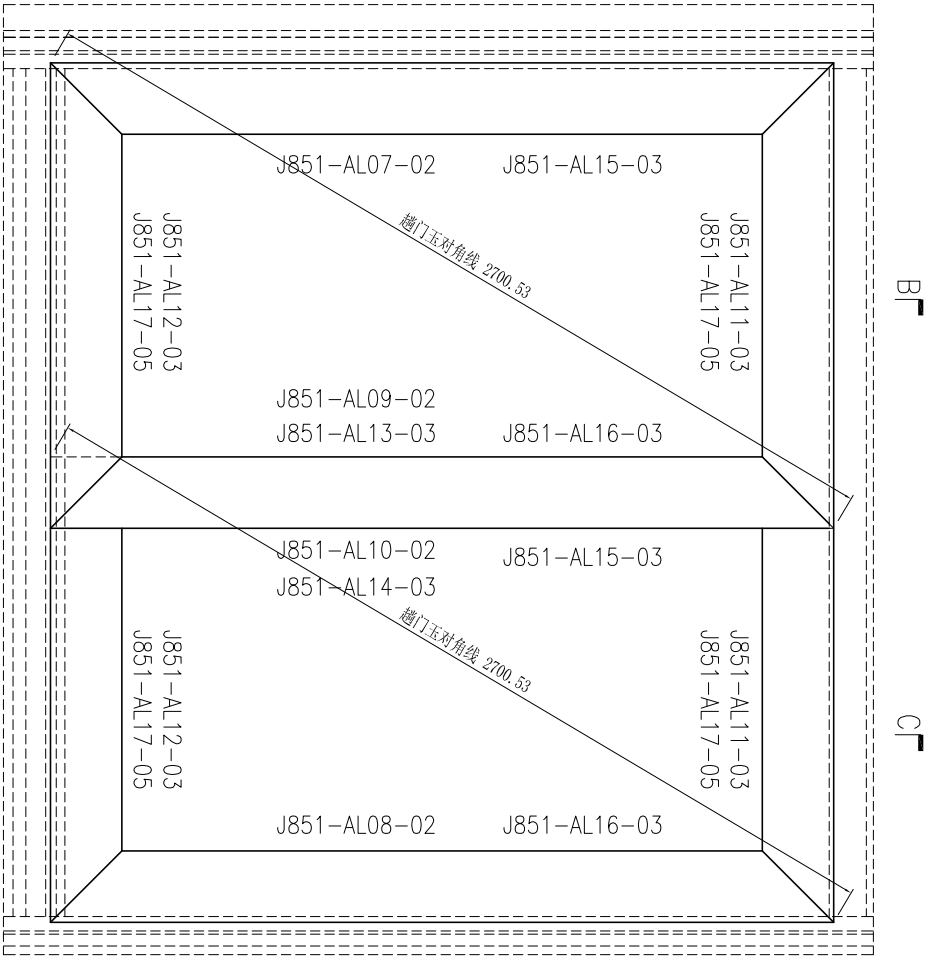

SECTION A-A

SECTION B-B

SECTION C-C

此加工图用于窗号 T2-W49C & T2-W49B趟門玉組框图。
备注：T2-W49C有1副，T2-W49B有1副。



美特铝質 有限公司
MIDI Aluminium Fabricator Ltd.

工程號: J851
地盤: 青衣明匯

窗號: 顏色: UCT54193SC-3 棧

數量: 2
位置:

繪圖: 曾建平
校核: 王禮秋

日期: 2020-04-02

批准: 日期: 2020-04-02




採用: 地盤

版本: 工廠

名稱: 趟門玉組裝圖

圖號: J851-ZK05c
版本:

序号	产品编号	料号	产品名称	L (mm)	数量	备注
6	J851-AL12-03	X85780	門玉底	876	2	
7	J851-AL13R-02	X85703	門玉勾料	2554.5	1	
8	J851-AL14R-02	X85703	門玉勾料	2554.5	1	
9	J851-AL15-02	X85700	玻璃線	2422.5	2	
10	J851-AL16-02	X85700	玻璃線	2422.5	2	
11	J851-AL17-05	X85700	玻璃線	744	4	

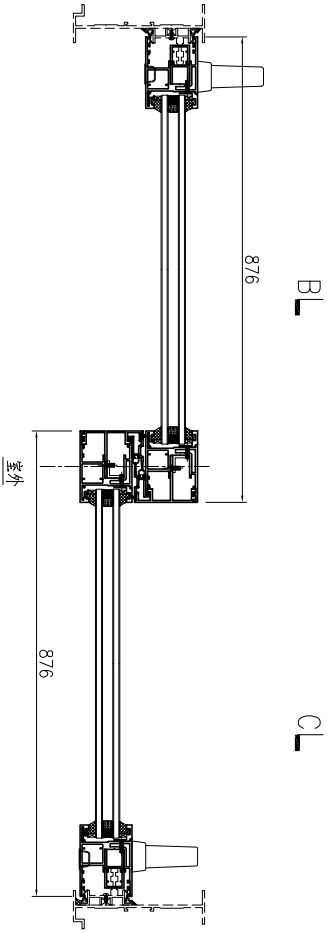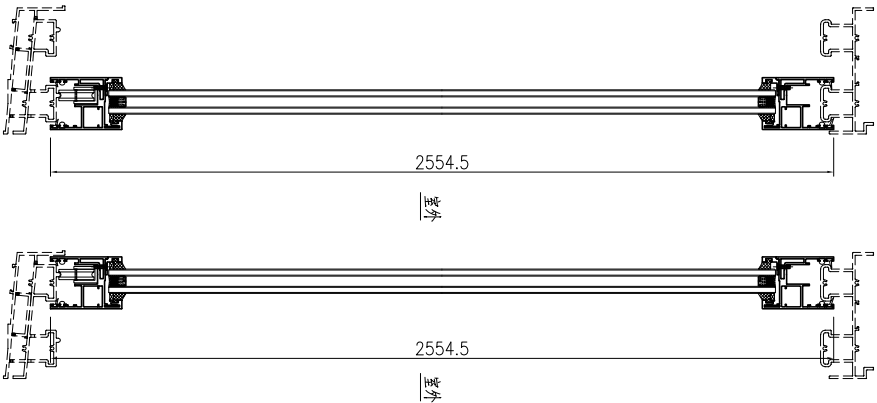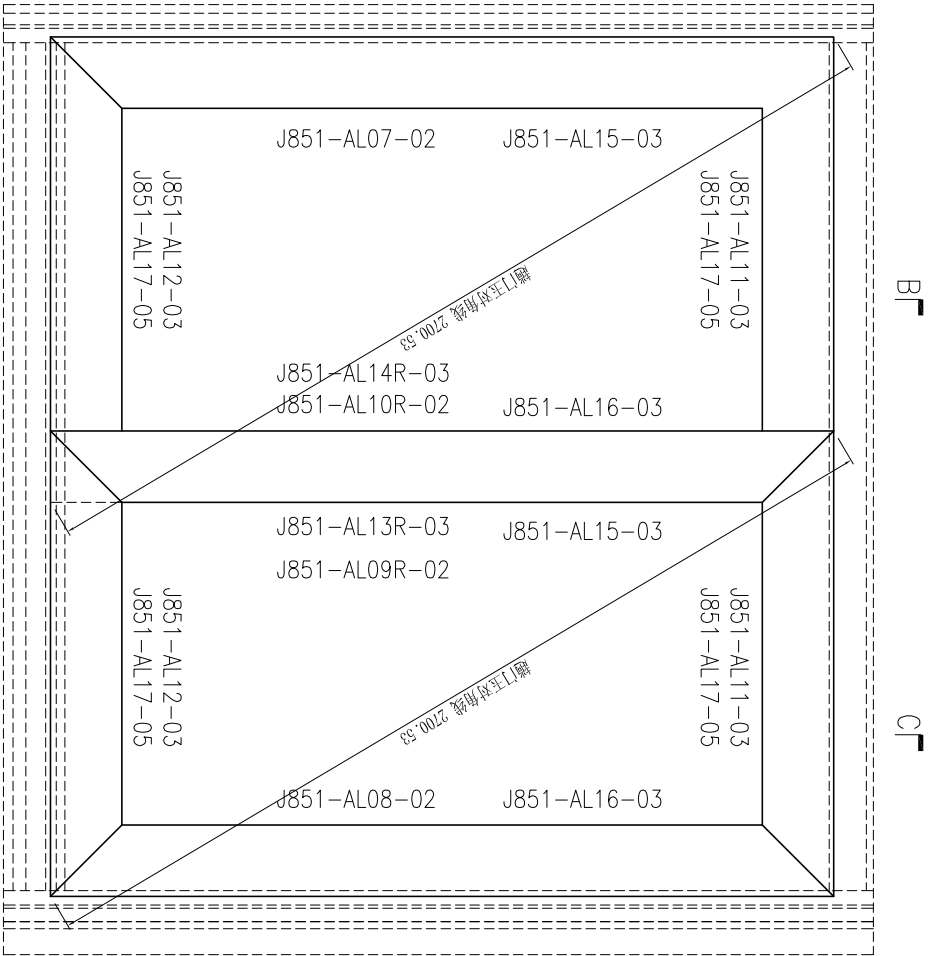

此加工图用于窗号 T2-W49BR 門玉組框图。

SECTION A-A

SECTION B-B

SECTION C-C



美特鋁質 有限公司
MIDI Aluminium Fabricator Ltd.

工程號: J851
地點: 青衣明匯

窗號: 顏色: UCT5341933C-3 棧

數量: 1
位置:

繪圖: 曾建平
校核: 王禮秋




日期: 2020-04-02
日期: 2020-04-02

批准: 日期:
採用: 地盤 工廠

名稱: 門玉組裝圖
版本:

圖號: J851-ZK050R
版本:

序号	产品编号	料号	产品名称	L (mm)	数量	备注
1	J851-AL07-01	X85780	門玉企	2444.5	1	
2	J851-AL08-01	X85780	門玉企	2444.5	1	
3	J851-AL09-01	X85780	門玉企	2444.5	1	
4	J851-AL10-01	X85780	門玉企	2444.5	1	
5	J851-AL11-04	X85780	門玉頂	906	2	
6	J851-AL12-04	X85780	門玉底	906	2	
7	J851-AL13-02	X85703	門玉勾料	2444.5	1	
8	J851-AL14-02	X85703	門玉勾料	2444.5	1	
9	J851-AL15-02	X85700	玻璃線	2312.5	2	
10	J851-AL16-02	X85700	玻璃線	2312.5	2	
11	J851-AL17-06	X85700	玻璃線	774	4	

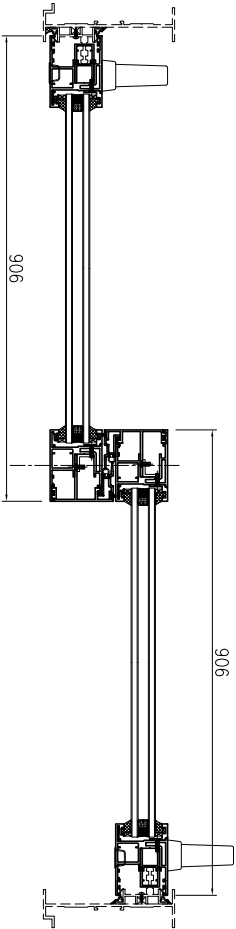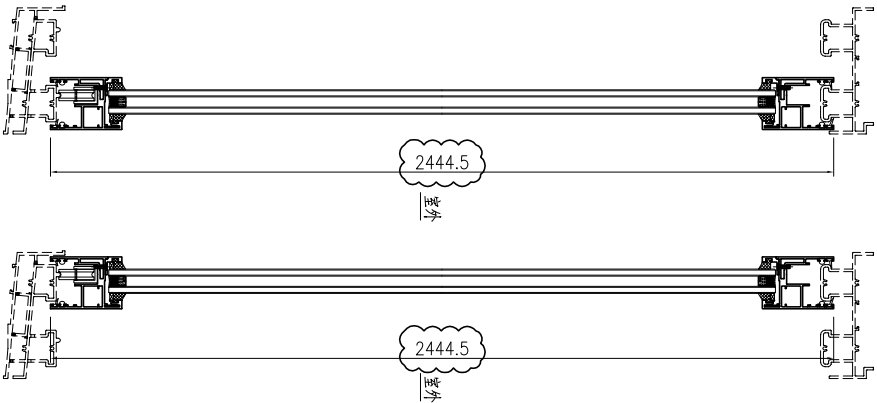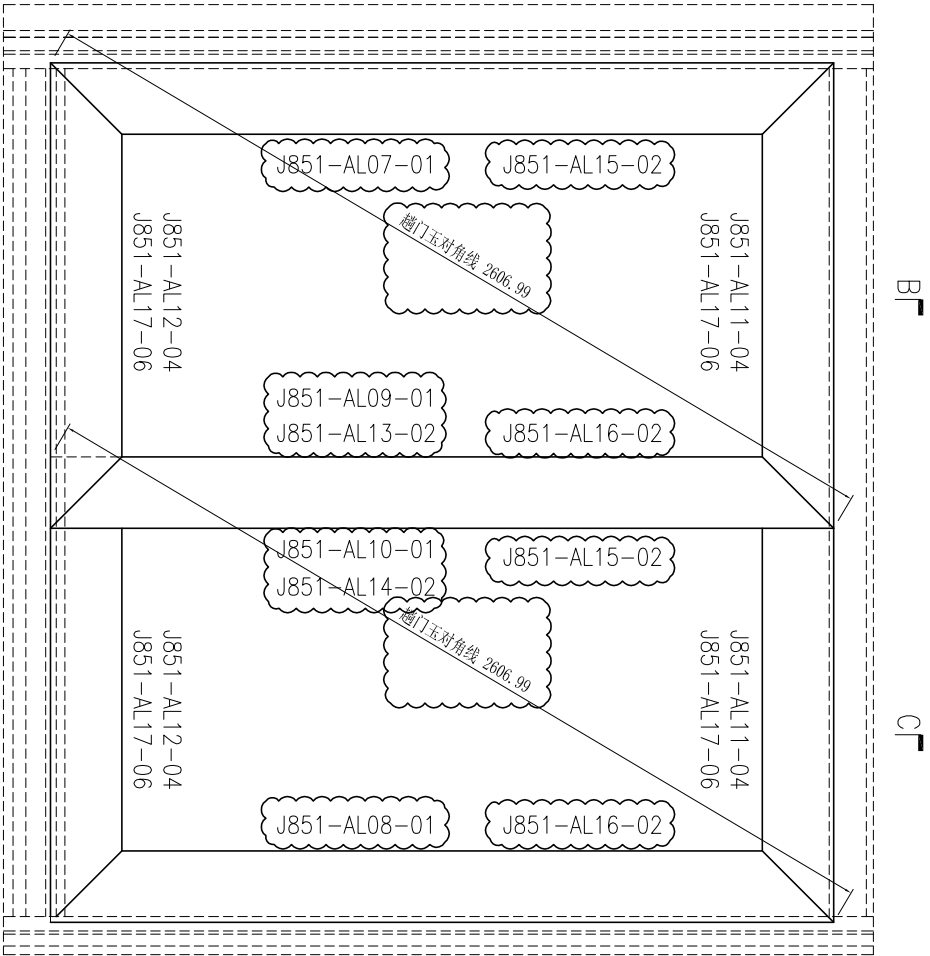

SECTION A-A

SECTION B-B

SECTION C-C

此加工图用于窗号 T1-W19D 趟门框组框图。



美特铝质 有限公司
MIDI Aluminium Fabricator Ltd.

工程號: J851
地盤: 青衣明匯

窗號: 顏色: UCT5341933C-3 棧

數量: 13
位置:

繪圖: 曾建平
校核: 王豐秋




日期: 2020-04-02
採用: 地盤

批准: 日期: 2020-04-02
採用: 地盤

名稱: 趟門玉組裝圖
版次: B

圖號: J851-ZK06
版次:

序号	产品编号	料号	产品名称	L (mm)	数量	备注
1	J851-AL07-01	X85780	門玉企	2444.5	1	
2	J851-AL08-01	X85780	門玉企	2444.5	1	
3	J851-AL09R-01	X85780	門玉企	2444.5	1	
4	J851-AL10R-01	X85780	門玉企	2444.5	1	
5	J851-AL11-04	X85780	門玉頂	906	2	
6	J851-AL12-04	X85780	門玉底	906	2	
7	J851-AL13R-02	X85703	門玉勾料	2444.5	1	
8	J851-AL14R-02	X85703	門玉勾料	2444.5	1	
9	J851-AL15-02	X85700	玻璃線	2312.5	2	
10	J851-AL16-02	X85700	玻璃線	2312.5	2	
11	J851-AL17-06	X85700	玻璃線	774	4	

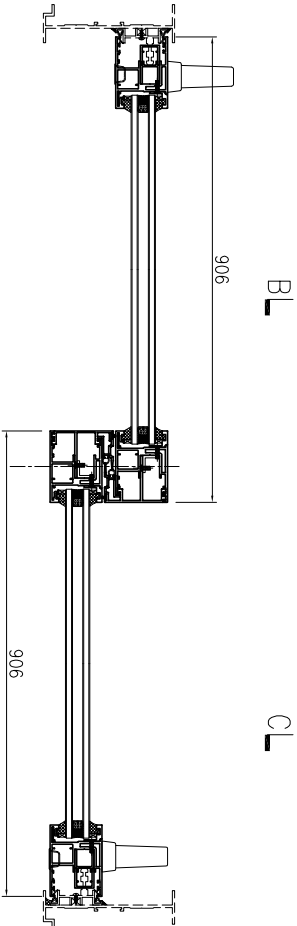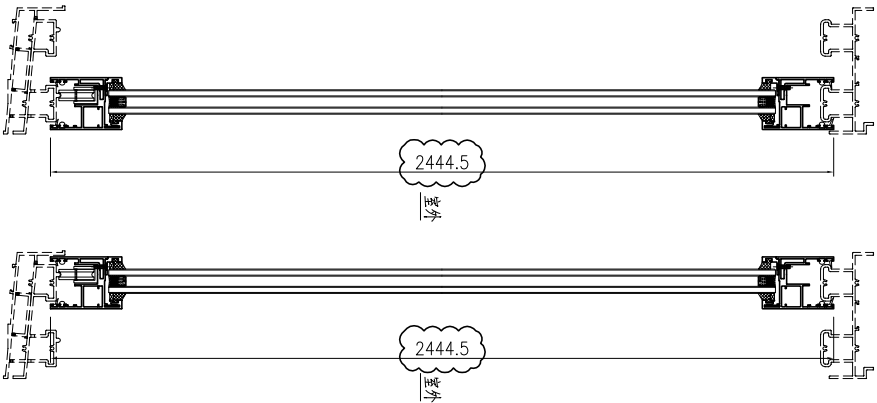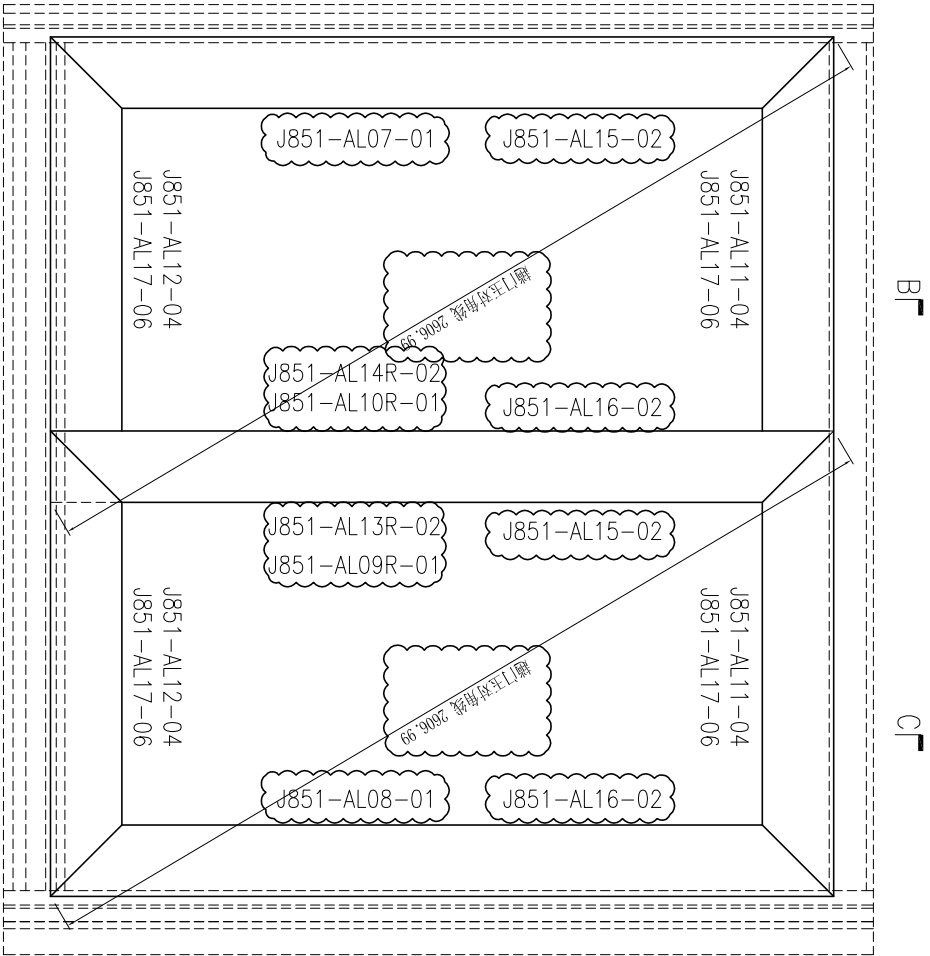

此加工图用于窗号 T2-W19DR趟门玉组框图。



美特铝质 有限公司
MIDI Aluminium Fabricator Ltd.

工程號: J851
地盤: 青衣明匯

窗號:
顏色: UCT5341935C-3 梘

數量: 14
位置:

繪圖: 曾建平
校核: 王禮秋

日期: 2020-04-02
日期: 2020-04-02





批准:

日期:

名稱: 趟門玉組裝圖
版本: B

圖號: J851-ZK06R
版本:

序号	产品编号	料号	产品名称	L (mm)	数量	备注
1	J851-AL07-02	X85780	門玉企	2554.5	1	
2	J851-AL08-02	X85780	門玉企	2554.5	1	
3	J851-AL09-02	X85780	門玉企	2554.5	1	
4	J851-AL10-02	X85780	門玉企	2554.5	1	
5	J851-AL11-04	X85780	門玉頂	906	2	
6	J851-AL12-04	X85780	門玉底	906	2	
7	J851-AL13-02	X85703	門玉勾料	2554.5	1	
8	J851-AL14-02	X85703	門玉勾料	2554.5	1	
9	J851-AL15-03	X85700	玻璃線	2422.5	2	
10	J851-AL16-03	X85700	玻璃線	2422.5	2	
11	J851-AL17-06	X85700	玻璃線	774	4	

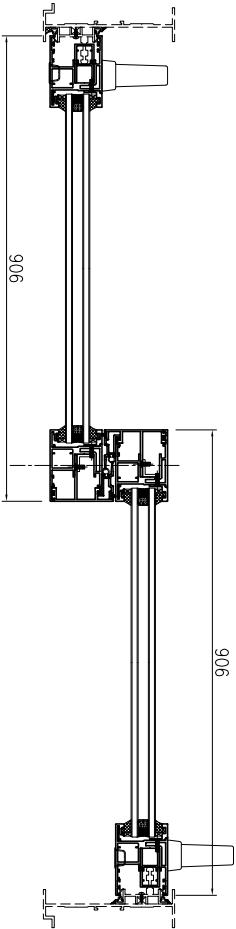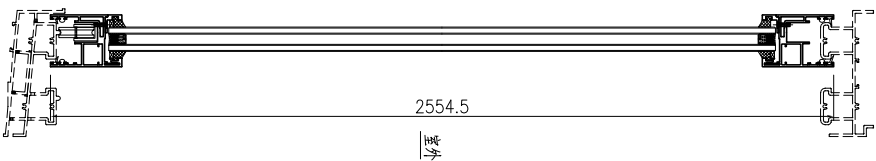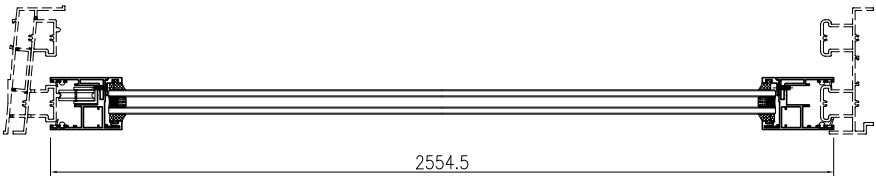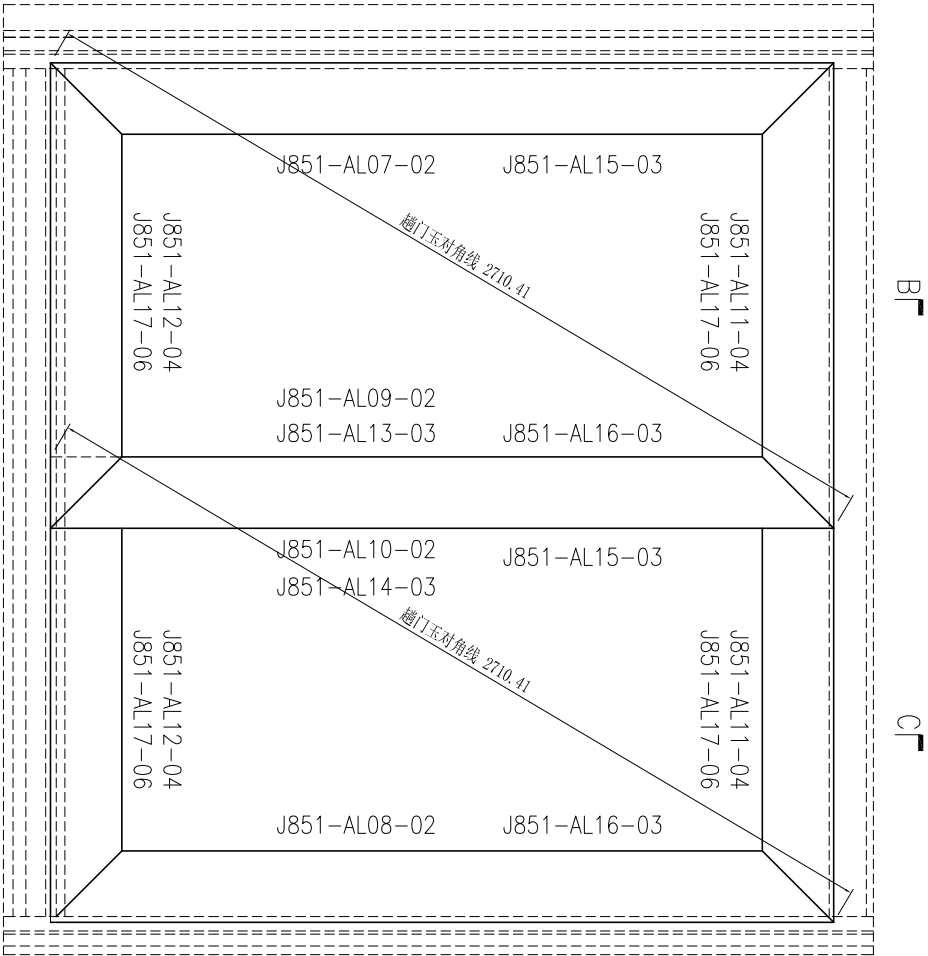

SECTION A-A

SECTION B-B

SECTION C-C

此加工图用于窗号 T1-W49D 趟门玉组框图。



美特铝质 有限公司
MIDI Aluminium Fabricator Ltd.

工程號: J851
地盤: 青衣明匯

窗號: 顏色: UCT54193SC-3 棧

數量: 1
位置:

繪圖: 曾建平
校核: 王禮秋

日期: 2020-04-02
日期: 2020-04-02




批准: 地盤

日期: 工廠

名稱: 趟門玉組裝圖
版本:

圖號: J851-ZK06c
版本:

序号	产品编号	料号	产品名称	L (mm)	数量	备注
1	J851-AL07-01	X85780	門玉企	2444.5	1	
2	J851-AL08-01	X85780	門玉企	2444.5	1	
3	J851-AL09-01	X85780	門玉企	2444.5	1	
4	J851-AL10-01	X85780	門玉企	2444.5	1	
5	J851-AL11-07	X85780	門玉頂	981	2	
6	J851-AL12-07	X85780	門玉底	981	2	
7	J851-AL13-02	X85703	門玉勾料	2444.5	1	
8	J851-AL14-02	X85703	門玉勾料	2444.5	1	
9	J851-AL15-02	X85700	玻璃線	2312.5	2	
10	J851-AL16-02	X85700	玻璃線	2312.5	2	
11	J851-AL17-09	X85700	玻璃線	849	4	

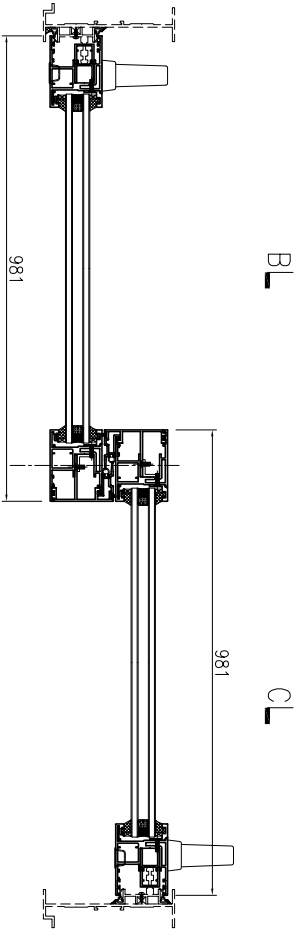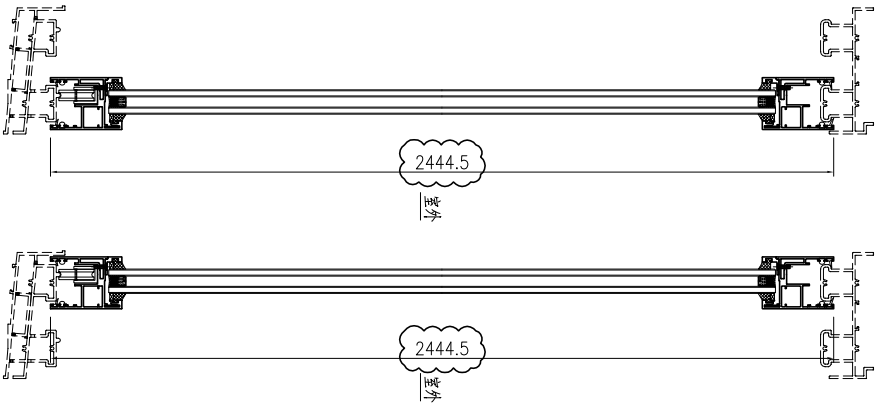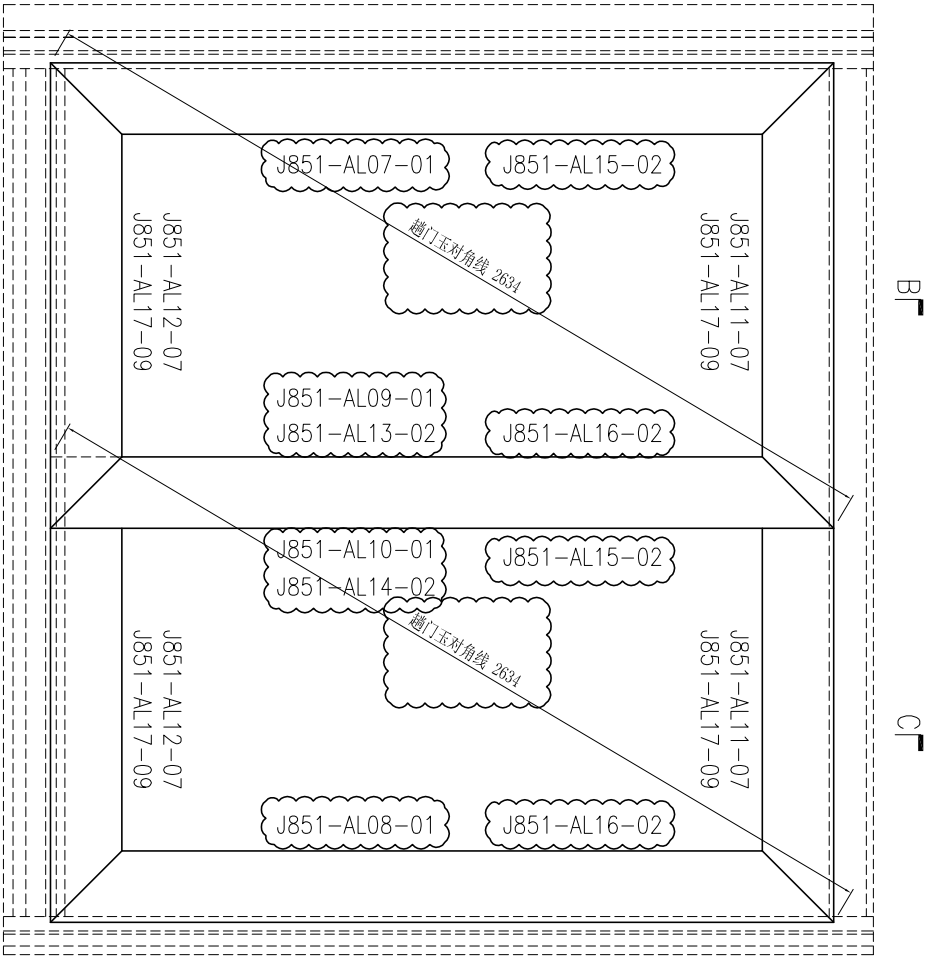

SECTION A-A

SECTION B-B

SECTION C-C

此如工图用于窗号 T2-W19A2 趟门框组框图。



美特铝质 有限公司
MIDI Aluminium Fabricator Ltd.

工程號: J851
地盤: 青衣明匯
窗號: 顏色: UCT5341933C-3 棧

數量: 27
位置:

繪圖: 曾建平
校核: 王禮秋





日期: 2020-04-02
日期: 2020-04-02

批准: 日期:
採用: 地盤 工廠

名稱: 趟門框組裝圖
版本: B

圖號: J851-ZK09
版本:

序号	产品编号	料号	产品名称	L (mm)	数量	备注
1	J851-AL07-02	X85780	門玉企	2554.5	1	
2	J851-AL08-02	X85780	門玉企	2554.5	1	
3	J851-AL09-02	X85780	門玉企	2554.5	1	
4	J851-AL10-02	X85780	門玉企	2554.5	1	
5	J851-AL11-07	X85780	門玉頂	981	2	
6	J851-AL12-07	X85780	門玉底	981	2	
7	J851-AL13-02	X85703	門玉勾料	2554.5	1	
8	J851-AL14-02	X85703	門玉勾料	2554.5	1	
9	J851-AL15-03	X85700	玻璃線	2422.5	2	
10	J851-AL16-03	X85700	玻璃線	2422.5	2	
11	J851-AL17-09	X85700	玻璃線	849	4	

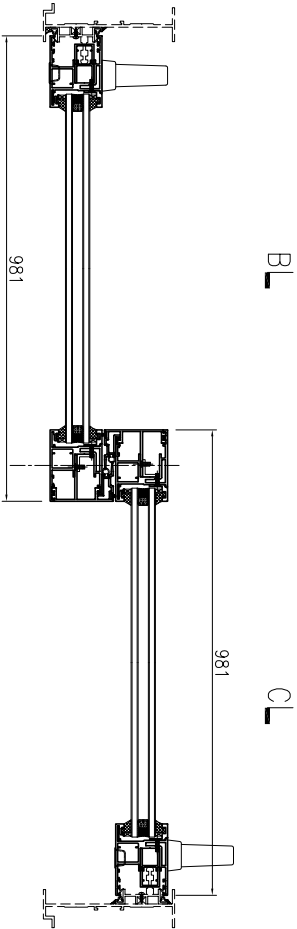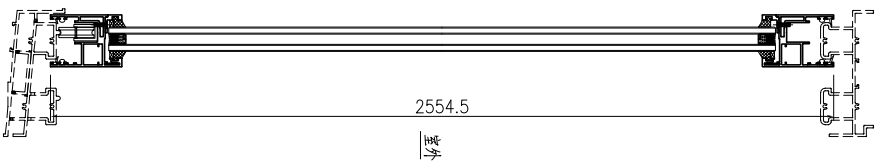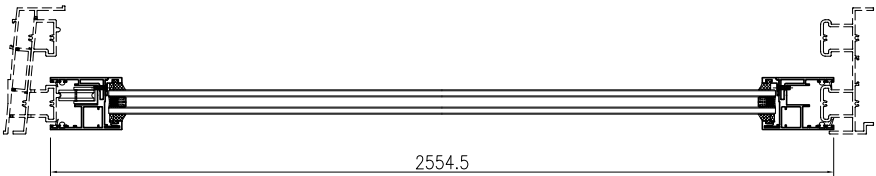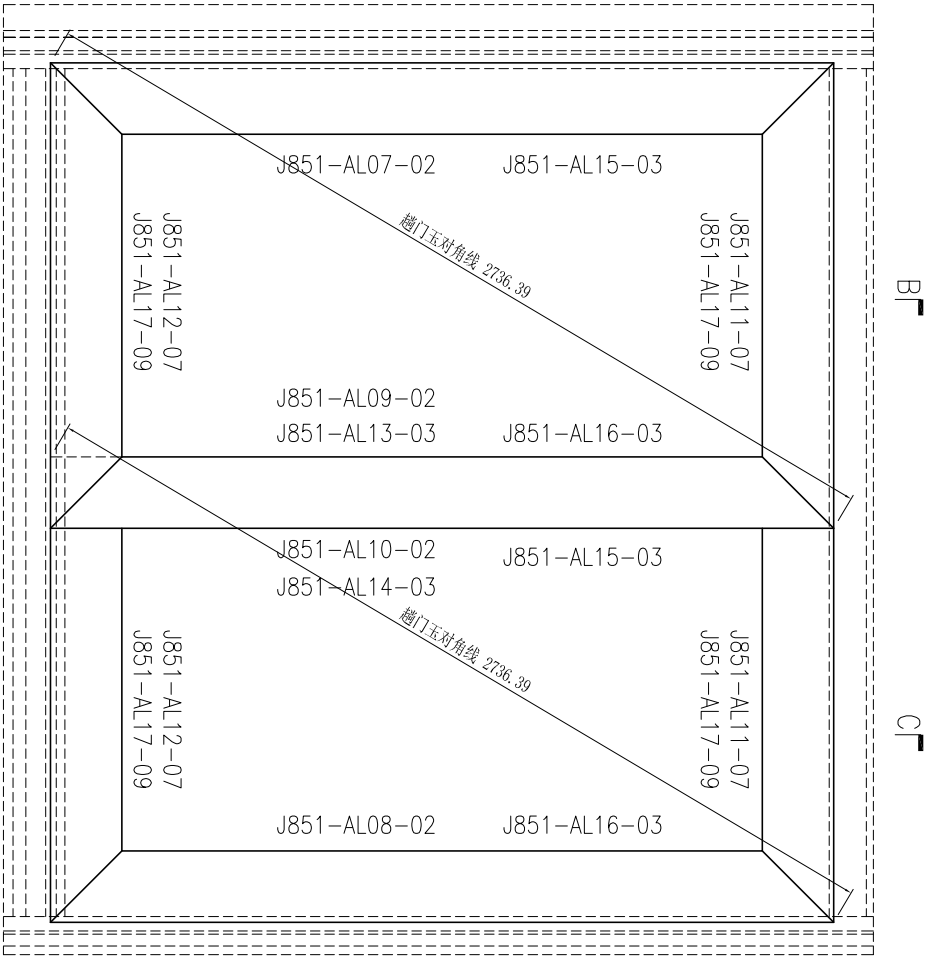

SECTION A-A

SECTION B-B

SECTION C-C

此加工图用于窗号 T2-W49A2 趟门玉组框图。



美特铝质 有限公司
MIDI Aluminium Fabricator Ltd.

工程號: J851
地盤: 青衣明匯

窗號: 顏色: UCT541935C-3 棧

數量: 2
位置:

繪圖: 曾建平
校核: 王禮秋

日期: 2020-04-02

批准: 日期: 2020-04-02




採用: 地盤

工廠

名稱: 趟門玉組裝圖
版本:

圖號: J851-ZK09c
版本:

序号	产品编号	料号	产品名称	L (mm)	数量	备注
1	J851-AL07-01	X85780	門玉企	2444.5	1	
2	J851-AL08-01	X85780	門玉企	2444.5	1	
3	J851-AL09-01	X85780	門玉企	2444.5	1	
4	J851-AL10-01	X85780	門玉企	2444.5	1	
5	J851-AL11-08	X85780	門玉頂	1051	2	
6	J851-AL12-08	X85780	門玉底	1051	2	
7	J851-AL13-02	X85703	門玉勾料	2444.5	1	
8	J851-AL14-02	X85703	門玉勾料	2444.5	1	
9	J851-AL15-02	X85700	玻璃線	2312.5	2	
10	J851-AL16-02	X85700	玻璃線	2312.5	2	
11	J851-AL17-10	X85700	玻璃線	919	4	

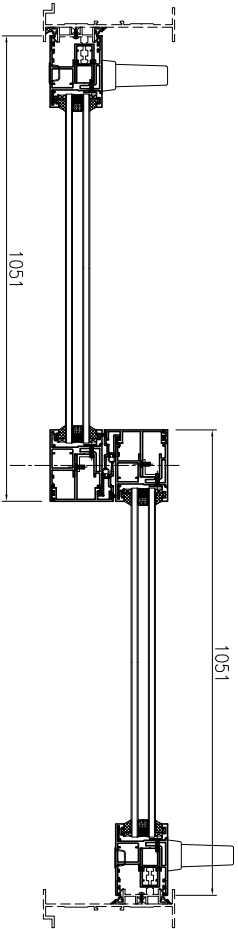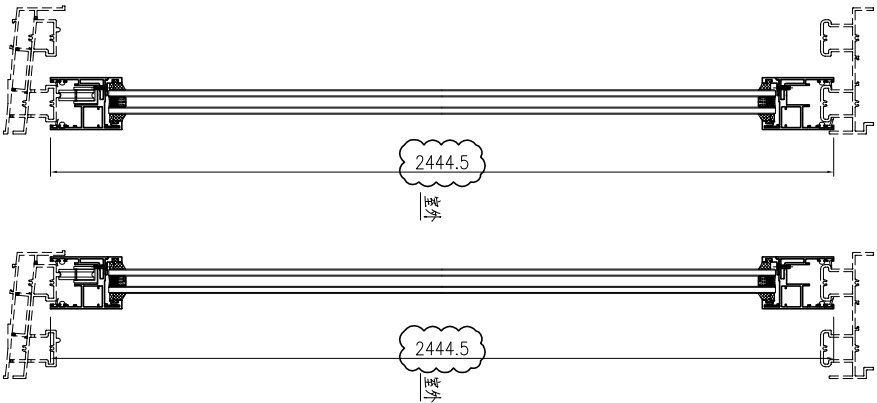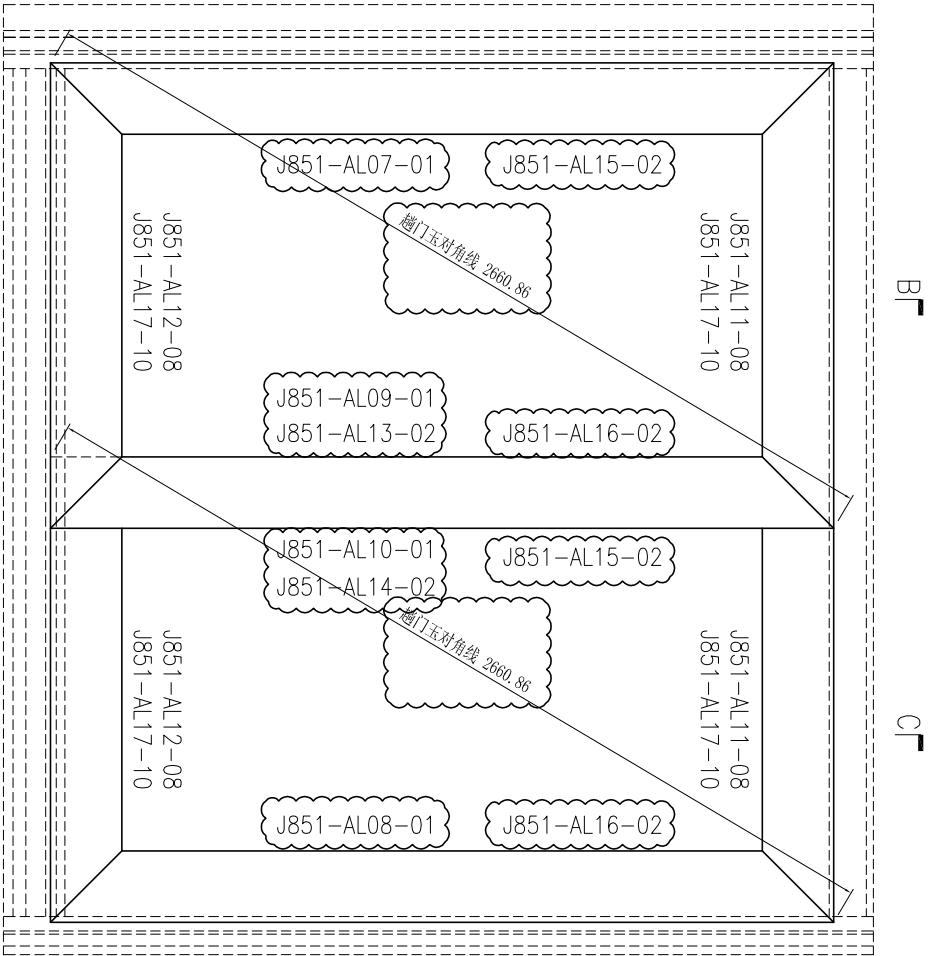

SECTION A-A

SECTION B-B

SECTION C-C

此加工图用于窗号 T2-W19A3 趟门玉组框图。



美特铝质 有限公司
MIDI Aluminium Fabricator Ltd.

工程號: J851	窗號: 14	繪圖: 曾建平	日期: 2020-04-02	批准: 日期:	名稱: 趟門玉組裝圖	圖號: J851-ZK10
地盤: 青衣明匯	顏色: UCT541933C-3 棧	位置:	校核: 王禮秋	採用: 地盤	版本: B	版本:



美特铝质 有限公司
MIDI Aluminium Fabricator Ltd.

工程號: J851
地盤: 青衣明匯

窗號:
顏色: UCT5341935C-3 棹

數量: 13
位置:

繪圖: 曾建平
校核: 王禮秋


日期: 2020-04-02
日期: 2020-04-02

批准:
採用: 地盤 ☒ 工廠 ☒


名稱: 趟門玉組裝圖
版本: B

圖號: J851-ZK10R
版本:



SECTION A-A

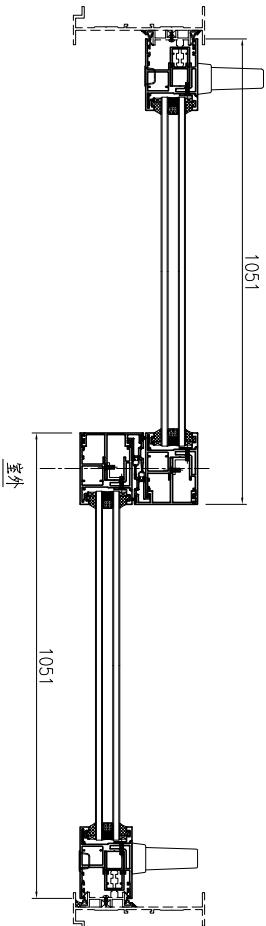

SECTION B-B

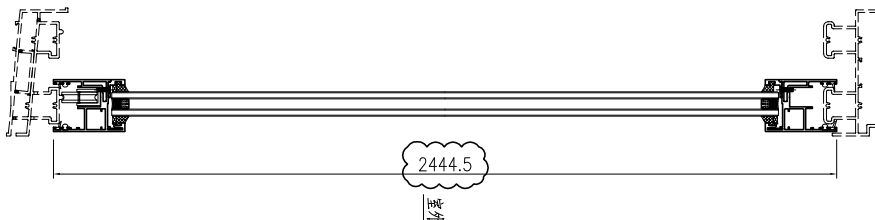





SECTION C-C

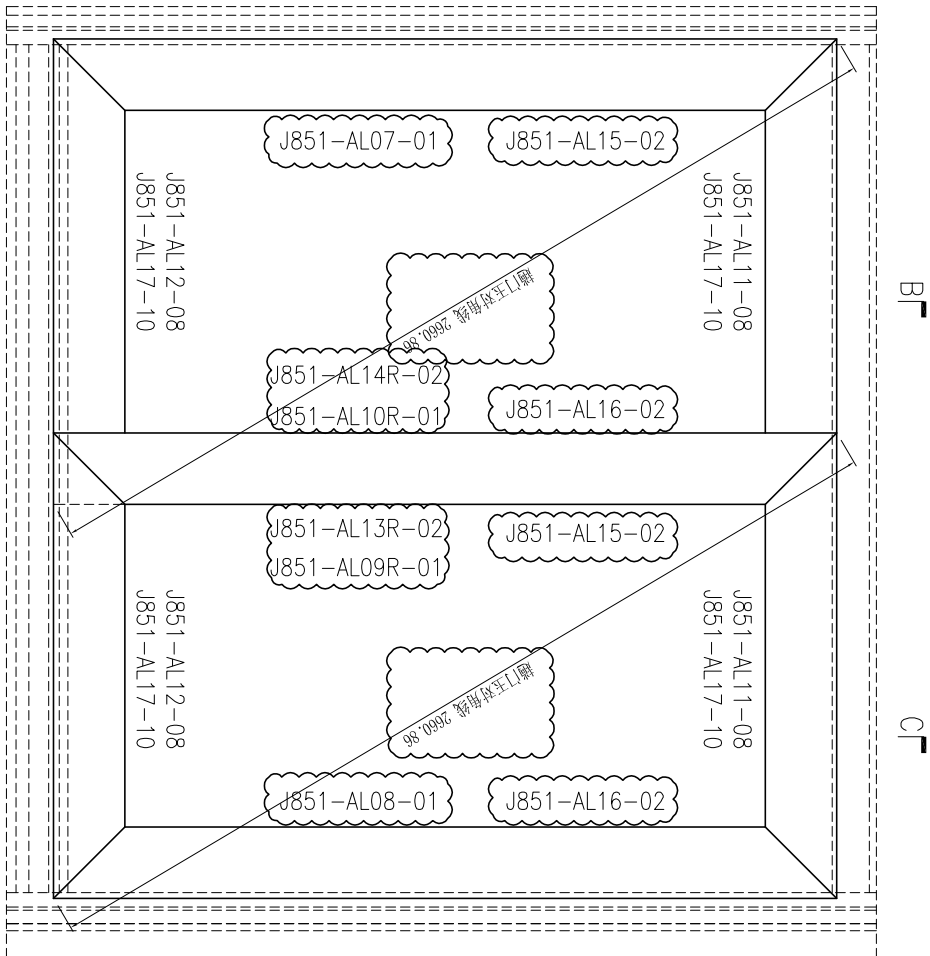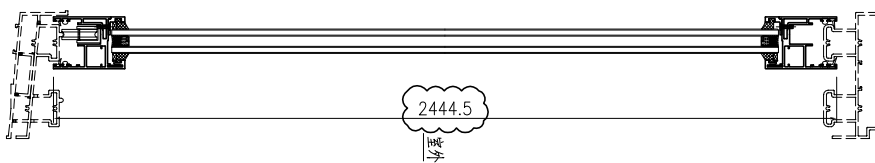

序号	产品编号	料号	产品名称	1 (mm)	数量	备注
1	J851-AL07-01	X85780	門玉企	2444.5	1	
2	J851-AL08-01	X85780	門玉企	2444.5	1	
3	J851-AL09R-01	X85780	門玉企	2444.5	1	
4	J851-AL10R-01	X85780	門玉企	2444.5	1	
5	J851-AL11-08	X85780	門玉頂	1051	2	
6	J851-AL12-08	X85780	門玉底	1051	2	
7	J851-AL13R-02	X85703	門玉勾料	2444.5	1	
8	J851-AL14R-02	X85703	門玉勾料	2444.5	1	
9	J851-AL15-02	X85700	玻璃線	2312.5	2	
10	J851-AL16-02	X85700	玻璃線	2312.5	2	
11	J851-AL17-10	X85700	玻璃線	2423.5	4	

此加工图用于窗号 T1-W19A2R 趟門玉組裝圖。

序号	产品编号	料号	产品名称	L (mm)	数量	备注
1	J851-AL07-02	X85780	門玉企	2554.5	1	
2	J851-AL08-02	X85780	門玉企	2554.5	1	
3	J851-AL09R-02	X85780	門玉企	2554.5	1	
4	J851-AL10R-02	X85780	門玉企	2554.5	1	
5	J851-AL11-08	X85780	門玉頂	1051	2	
6	J851-AL12-08	X85780	門玉底	1051	2	
7	J851-AL13R-02	X85703	門玉勾料	2554.5	1	
8	J851-AL14R-02	X85703	門玉勾料	2554.5	1	
9	J851-AL15-03	X85700	玻璃線	2422.5	2	
10	J851-AL16-03	X85700	玻璃線	2422.5	2	
11	J851-AL17-10	X85700	玻璃線	2423.5	4	

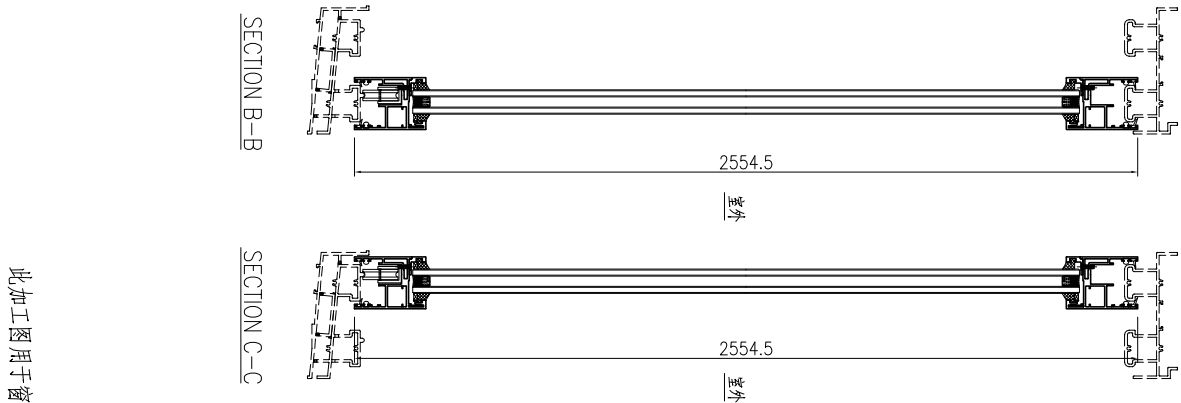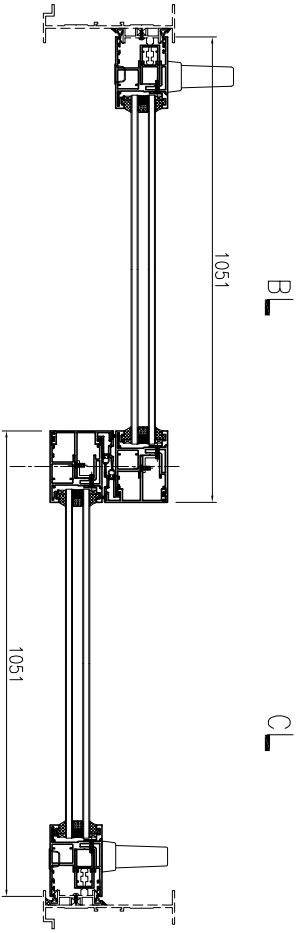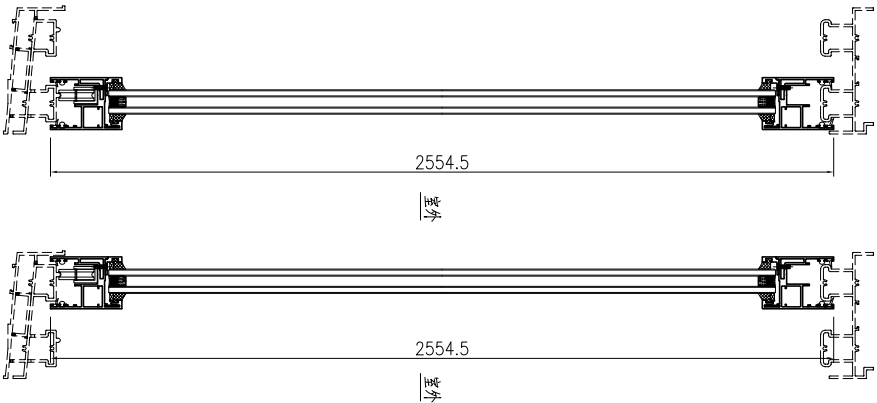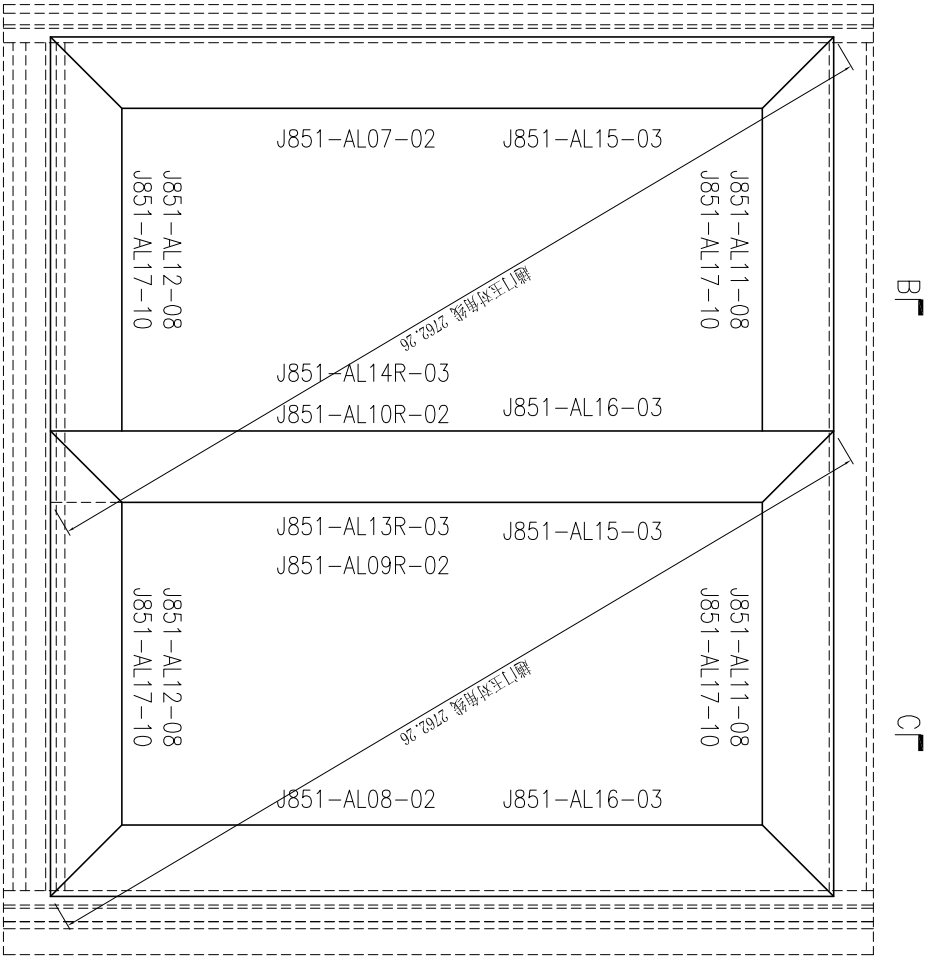

此加工图用于窗号 T1-W49A2R 趟门玉组框图。

SECTION A-A

SECTION B-B

SECTION C-C



美特铝质 有限公司
MIDI Aluminium Fabricator Ltd.

工程號: J851
地盤: 青衣明匯

窗號: 顏色: UCT541933C-3 棧

數量: 2
位置:

繪圖: 曾建平
校核: 王禮秋




日期: 2020-04-02
日期: 2020-04-02

批准: 採用: 地盤 工廠

名稱: 趟門玉組裝圖
版本:

圖號: J851-ZK10dR
版本:

序号	产品编号	料号	产品名称	1 (mm)	数量	备注
1	J851-AL07a-01	X85780	門玉企	2444.5	1	
2	J851-AL08a-01	X85780	門玉企	2444.5	1	
3	J851-AL09a-01	X85780	門玉企	2444.5	1	
4	J851-AL10a-01	X85780	門玉企	2444.5	1	
5	J851-AL11a-03	X85780	門玉頂	876	2	
6	J851-AL12a-03	X85780	門玉底	876	2	
7	J851-AL13a-01	X85703	門玉勾料	2444.5	1	
8	J851-AL14a-01	X85703	門玉勾料	2444.5	1	
9	J851-AL15a-01	X85700	玻璃線	2312.5	2	
10	J851-AL16a-01	X85700	玻璃線	2312.5	2	
11	J851-AL17a-05	X85700	玻璃線	744	4	

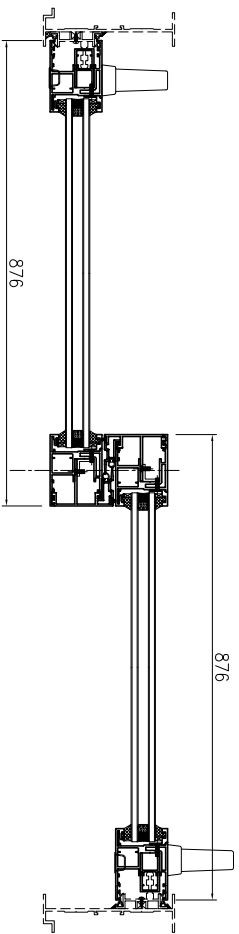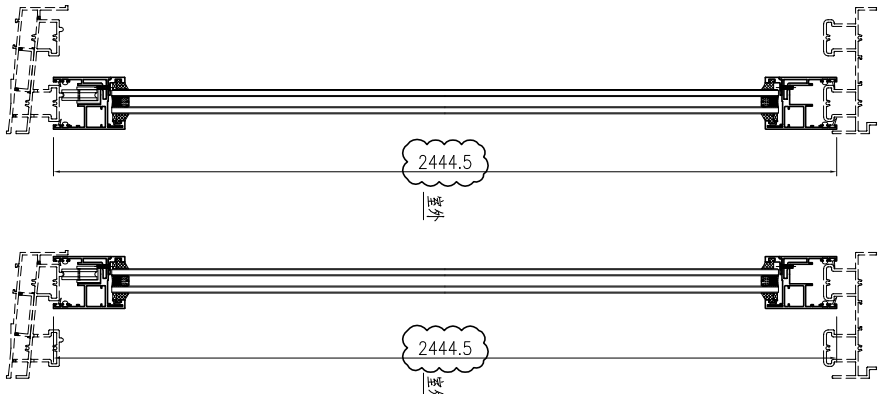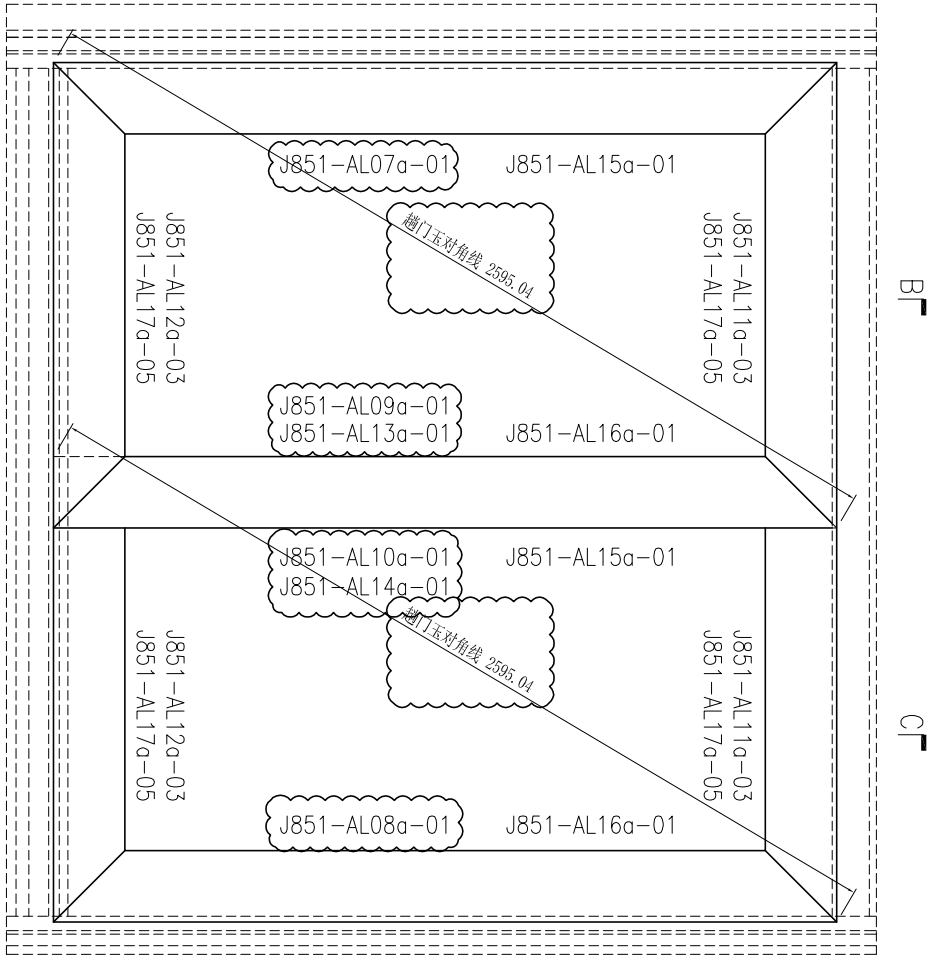




SECTION A-A

SECTION B-B

SECTION C-C

此加工圖用于窗号 T1-W19B1a & T2-W19Cc 趟門框組框圖。
备注: T1-W19B1a有13副, T2-W19Cc有14副。

序号	产品编号	料号	产品名称	L (mm)	数量	备注
1	J851-AL07a-01	X85780	門玉企	2444.5	1	
2	J851-AL08a-01	X85780	門玉企	2444.5	1	
3	J851-AL09Ra-01	X85780	門玉企	2444.5	1	
4	J851-AL10Ra-01	X85780	門玉企	2444.5	1	
5	J851-AL11a-03	X85780	門玉頂	876	2	
6	J851-AL12a-03	X85780	門玉底	876	2	
7	J851-AL13Ra-01	X85703	門玉勾料	2444.5	1	
8	J851-AL14Ra-01	X85703	門玉勾料	2444.5	1	
9	J851-AL15a-01	X85700	玻璃線	2312.5	2	
10	J851-AL16a-01	X85700	玻璃線	2312.5	2	
11	J851-AL17a-05	X85700	玻璃線	744	4	

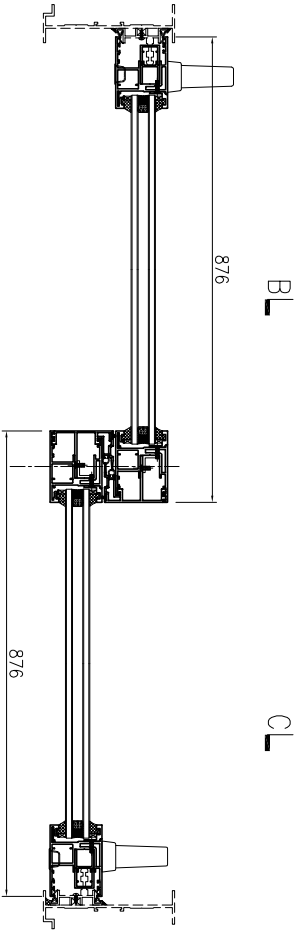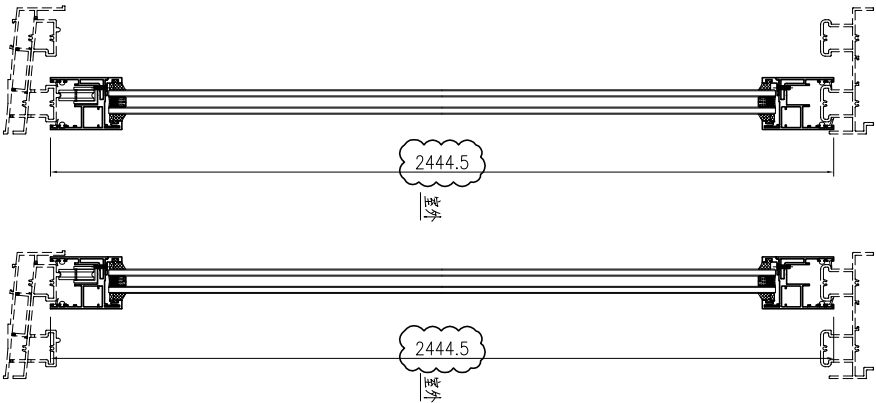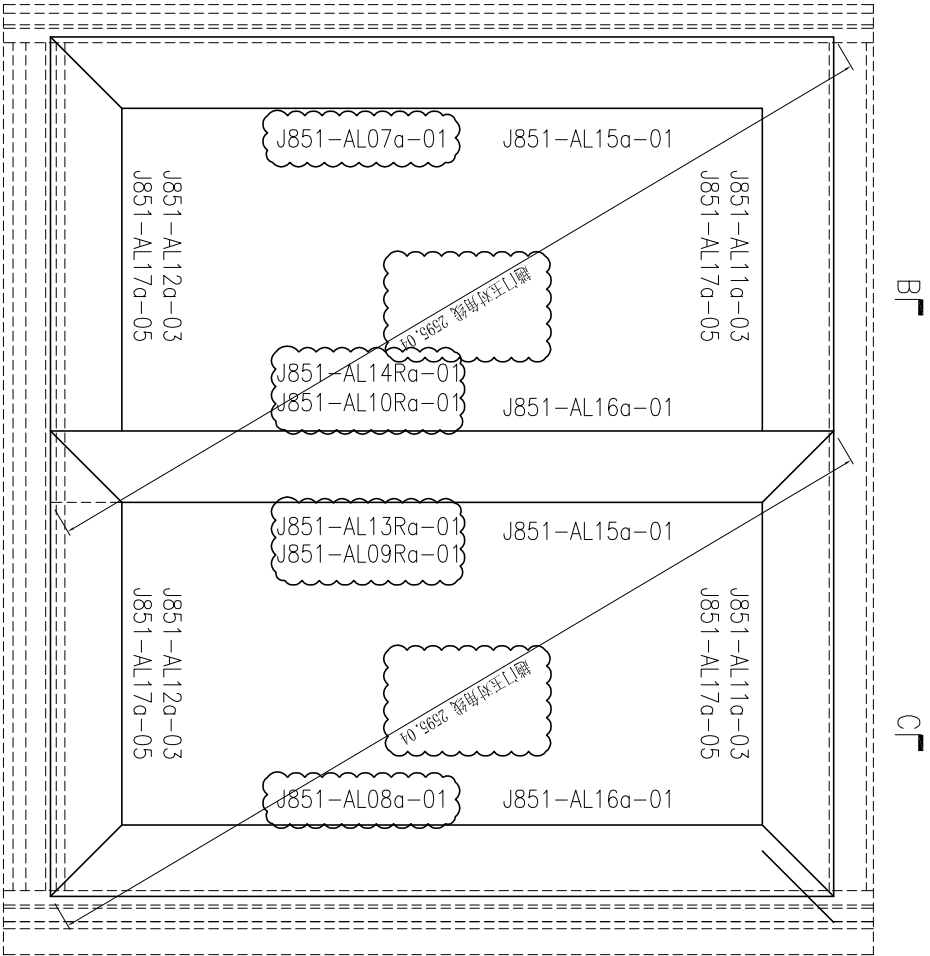

SECTION A-A

SECTION B-B

SECTION C-C

此加工图用于窗号 T1-W19CRa & T2-W19BRa 趟门框组框图。
备注: T1-W19CRa有13副, T2-W19BRa有14副。



美特铝质 有限公司
MIDI Aluminium Fabricator Ltd.

工程號: J851
地盤: 青衣明匯

窗號:

顏色: 10C43350SC(H)-3 皓

數量: 27

位置:

繪圖: 曾建平

校核: 王禮秋

日期: 2020-04-02




採用: 地盤

工廠

版本: A

圖號: J851-ZK11R

序号	产品编号	料号	产品名称	L (mm)	数量	备注
1	J851-AL07a-02	X85780	門玉企	2554.5	1	
2	J851-AL08a-02	X85780	門玉企	2554.5	1	
3	J851-AL09a-02	X85780	門玉企	2554.5	1	
4	J851-AL10a-02	X85780	門玉企	2554.5	1	
5	J851-AL11a-03	X85780	門玉頂	876	2	
6	J851-AL12a-03	X85780	門玉底	876	2	
7	J851-AL13a-02	X85703	門玉勾料	2554.5	1	
8	J851-AL14a-02	X85703	門玉勾料	2554.5	1	
9	J851-AL15a-02	X85700	玻璃線	2422.5	2	
10	J851-AL16a-02	X85700	玻璃線	2422.5	2	
11	J851-AL17a-05	X85700	玻璃線	744	4	

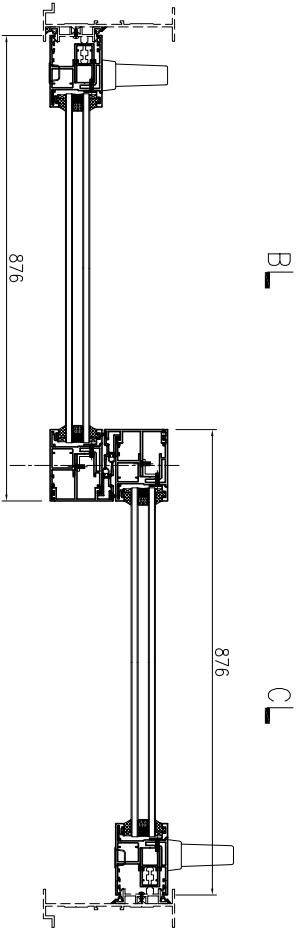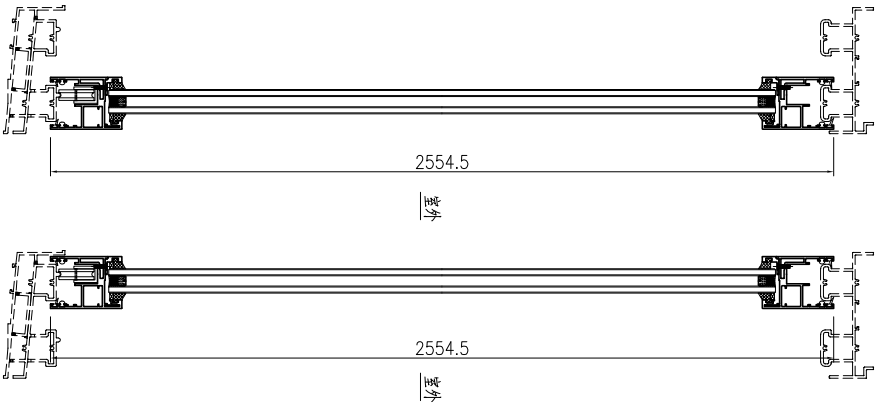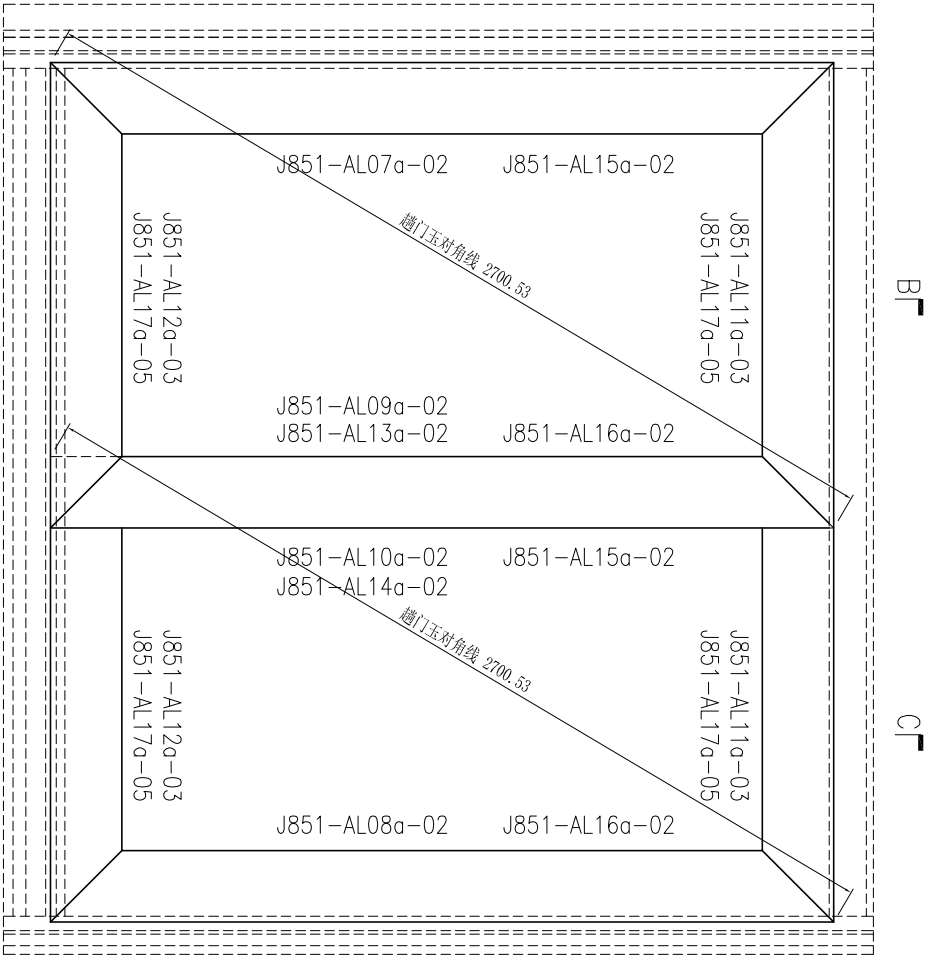

SECTION A-A

SECTION B-B

SECTION C-C

此加工图用于窗号 T1-W49B1 趟门框组框图。



美特铝质 有限公司
MIDI Aluminium Fabricator Ltd.

工程號: J851
地盤: 青衣明匯

窗號: 10C4330SC(H)-3 趟
顏色: 10C4330SC(H)-3 趟

數量: 1
位置:

繪圖: 曾建平
校核: 王禮秋


日期: 2020-04-02
日期: 2020-04-02

批准: 地盤
採用: 工廠

名稱: 趟門組裝圖
版本:


圖號: J851-ZK11a
版本:

序号	产品编号	料号	产品名称	L (mm)	数量	备注
1	J851-AL07a-02	X85780	門玉企	2554.5	1	
2	J851-AL08a-02	X85780	門玉企	2554.5	1	
3	J851-AL09Ra-02	X85780	門玉企	2554.5	1	
4	J851-AL10Ra-02	X85780	門玉企	2554.5	1	
5	J851-AL11a-03	X85780	門玉頂	876	2	
6	J851-AL12a-03	X85780	門玉底	876	2	
7	J851-AL13Ra-02	X85703	門玉勾料	2554.5	1	
8	J851-AL14Ra-02	X85703	門玉勾料	2554.5	1	
9	J851-AL15a-02	X85700	玻璃線	2422.5	2	
10	J851-AL16a-02	X85700	玻璃線	2422.5	2	
11	J851-AL17a-05	X85700	玻璃線	744	4	

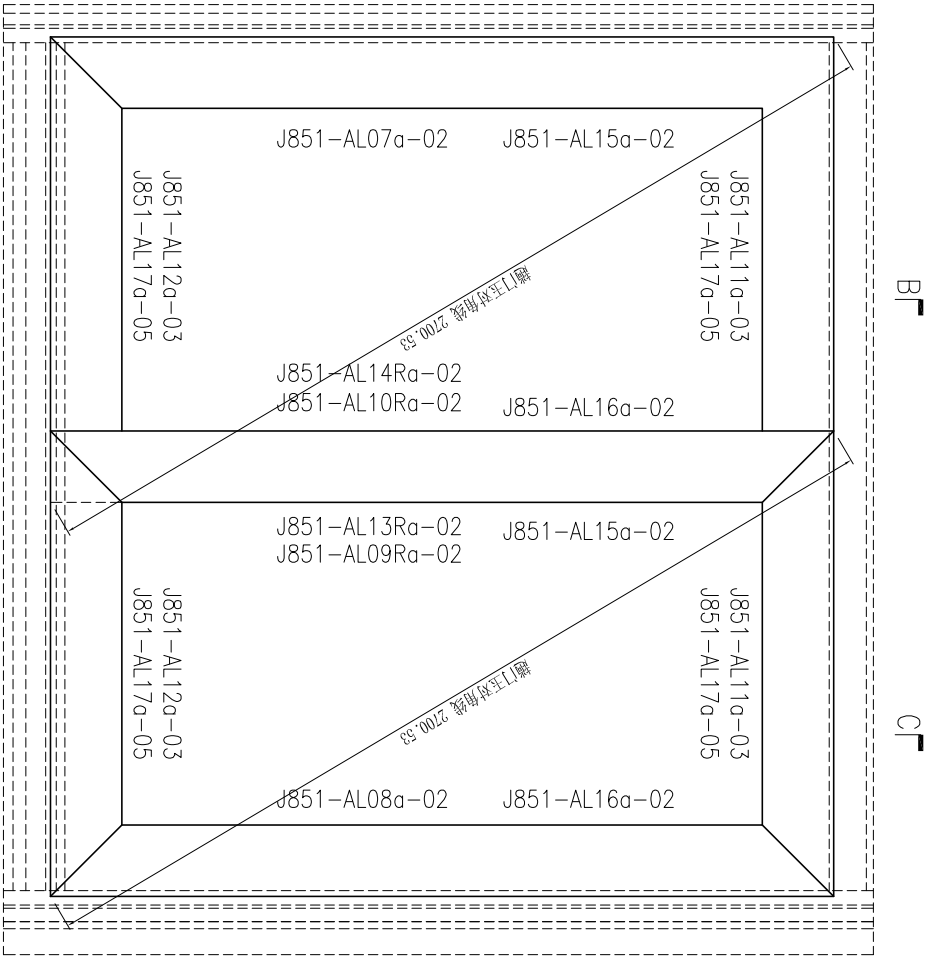

SECTION B-B

SECTION C-C



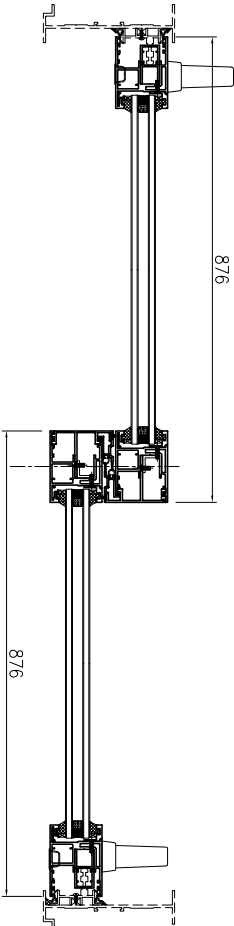


此加工图用于窗号 T1-W49CRa & T1-W49B1R 趟门框组框图。
备注: T1-W49CRa 有 1 副, T1-W49B1R 有 1 副。

SECTION A-A

 MIDI Aluminium Fabricator Ltd.	美特铝质 有限公司	工程號: J851	窗號: 10C43350SC(H)-3 皓	數量: 2	繪圖: 曾建平	日期: 2020-04-02	批准:	名稱: 趟門框組裝圖	圖號: J851-ZK110R
地點: 青衣明匯			位置:		校核: 王禮秋	日期: 2020-04-02	採用: 地盤	版本: 1	版本: 1

序号	产品编号	料号	产品名称	L (mm)	数量	备注
1	J851-AL07a-01	X85780	門玉企	2444.5	1	
2	J851-AL08a-01	X85780	門玉企	2444.5	1	
3	J851-AL09a-01	X85780	門玉企	2444.5	1	
4	J851-AL10a-01	X85780	門玉企	2444.5	1	
5	J851-AL11a-04	X85780	門玉頂	906	2	
6	J851-AL12a-04	X85780	門玉底	906	2	
7	J851-AL13a-01	X85703	門玉勾料	2444.5	1	
8	J851-AL14a-01	X85703	門玉勾料	2444.5	1	
9	J851-AL15a-01	X85700	玻璃線	2312.5	2	
10	J851-AL16a-01	X85700	玻璃線	2312.5	2	
11	J851-AL17a-06	X85700	玻璃線	774	4	

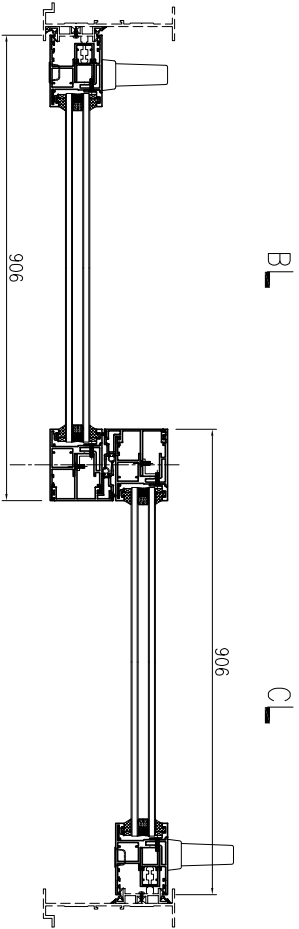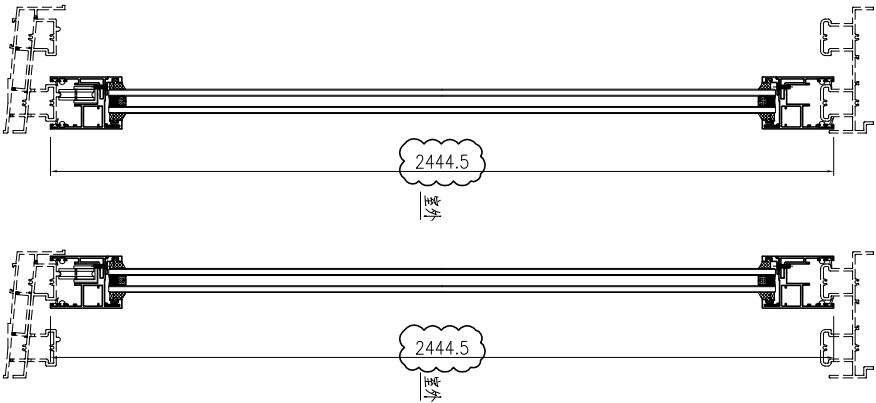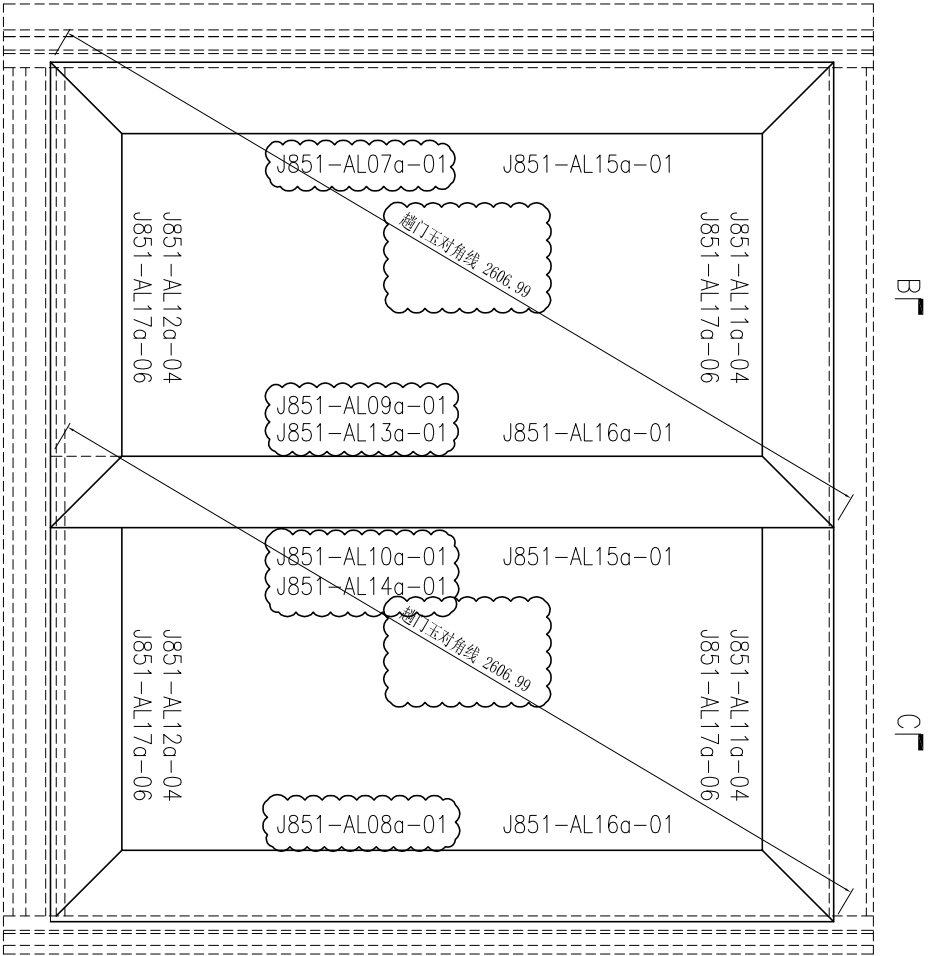

SECTION A-A

SECTION B-B

SECTION C-C


此加工图用于窗号 T1-W19Dc 趟门玉组框图。



美特铝质 有限公司
MIDI Aluminium Fabricator Ltd.



工程號: J851	窗號:	數量: 14	繪圖: 曾建平	日期: 2020-04-02	批准:	名稱: 趟門玉組裝圖	圖號: J851-ZK12
地盤: 青衣明匯	顏色: 10C4330SC(H)-3 皓	位置:	校核: 王禮秋	日期: 2020-04-02	採用: 地盤	版本: A	版本:

序号	产品编号	料号	产品名称	L (mm)	数量	备注
1	J851-AL07a-01	X85780	門玉企	2444.5	1	
2	J851-AL08a-01	X85780	門玉企	2444.5	1	
3	J851-AL09Ra-01	X85780	門玉企	2444.5	1	
4	J851-AL10Ra-01	X85780	門玉企	2444.5	1	
5	J851-AL11a-04	X85780	門玉頂	906	2	
6	J851-AL12a-04	X85780	門玉底	906	2	
7	J851-AL13Ra-01	X85703	門玉勾料	2444.5	1	
8	J851-AL14Ra-01	X85703	門玉勾料	2444.5	1	
9	J851-AL15a-01	X85700	玻璃線	2312.5	2	
10	J851-AL16a-01	X85700	玻璃線	2312.5	2	
11	J851-AL17a-06	X85700	玻璃線	774	4	

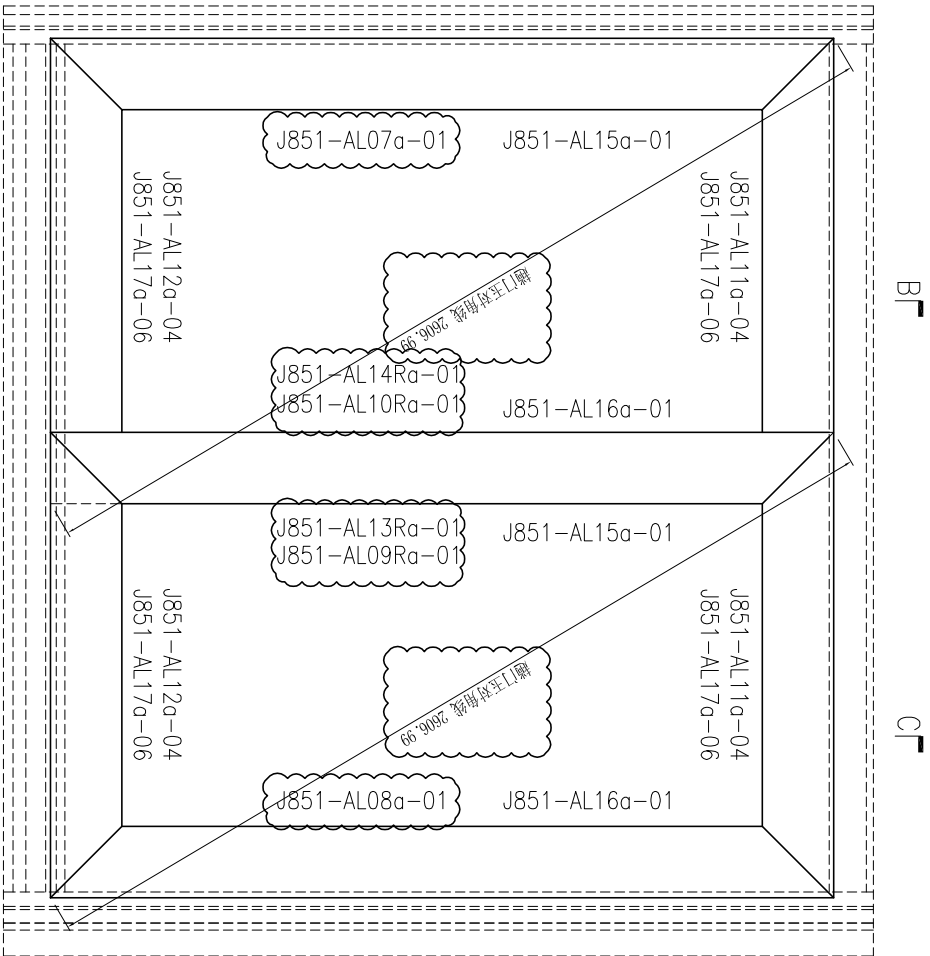

SECTION B-B

SECTION C-C

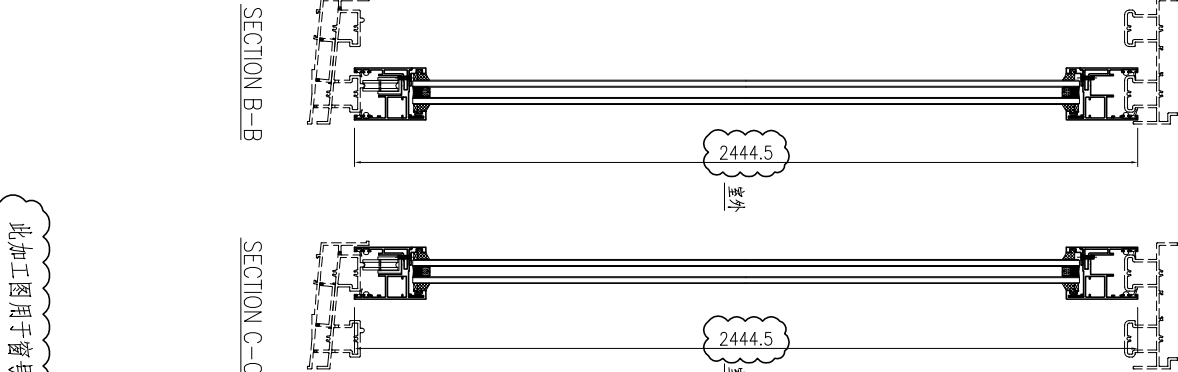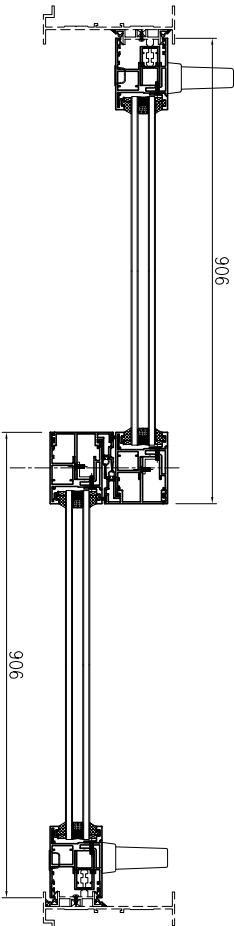

此加工图用于窗号 T2-W19DRa 趟门框组框图。



MIDI Aluminium Fabricator Ltd.

美特铝质 有限公司

工程號: J851
地盤: 青衣明匯

窗號:

顏色: TUC43350SC(H)-3 皓

位置:

數量: 13

繪圖: 曾建平
校核: 王禮秋

日期: 2020-04-02
日期: 2020-04-02

批准:

採用: 地盤




工廠

版本: A

名稱: 趟門組裝圖

圖號: J851-ZK12R
版本:

序号	产品编号	料号	产品名称	L (mm)	数量	备注
1	J851-AL07a-02	X85780	門玉企	2554.5	1	
2	J851-AL08a-02	X85780	門玉企	2554.5	1	
3	J851-AL09Ra-02	X85780	門玉企	2554.5	1	
4	J851-AL10Ra-02	X85780	門玉企	2554.5	1	
5	J851-AL11a-04	X85780	門玉頂	906	2	
6	J851-AL12a-04	X85780	門玉底	906	2	
7	J851-AL13Ra-02	X85703	門玉勾料	2554.5	1	
8	J851-AL14Ra-02	X85703	門玉勾料	2554.5	1	
9	J851-AL15a-02	X85700	玻璃線	2422.5	2	
10	J851-AL16a-02	X85700	玻璃線	2422.5	2	
11	J851-AL17a-06	X85700	玻璃線	774	4	

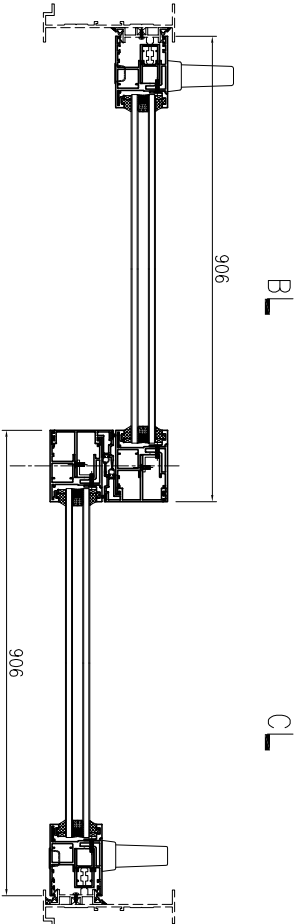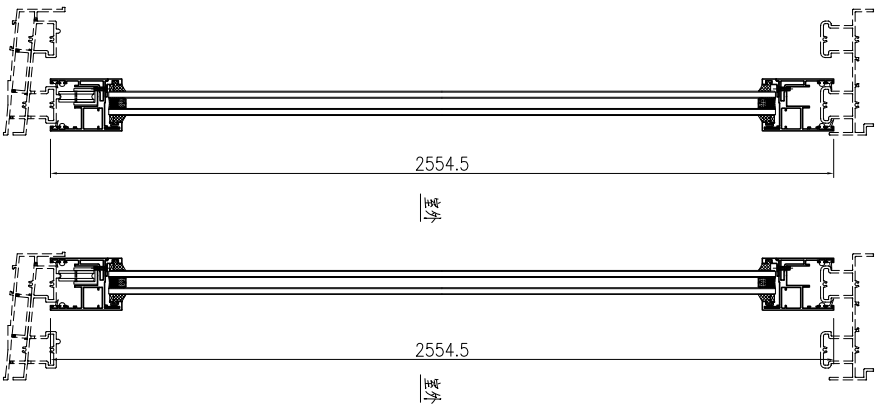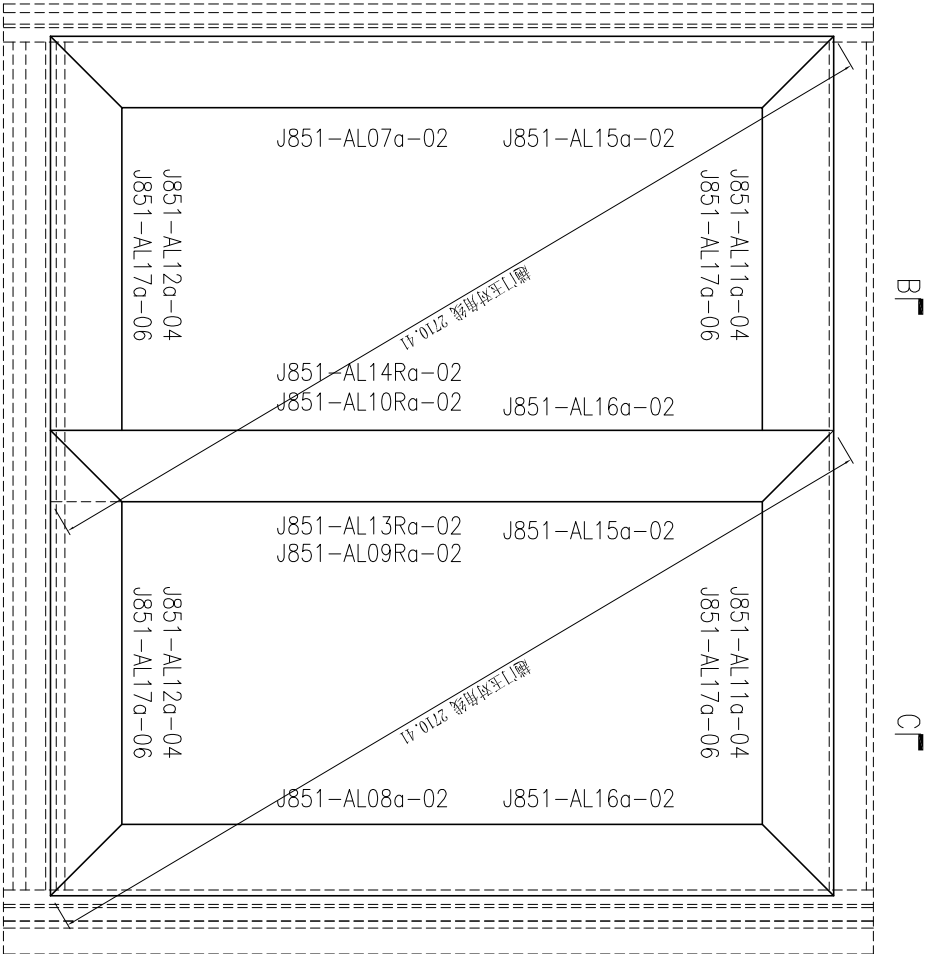

此加工图用于窗号 T2-W49DR 趟门框组框图。



美特铝质 有限公司
MIDI Aluminium Fabricator Ltd.

工程號: J851
地盤: 青衣明匯

窗號: 10C43350SC(7H)-3 號

顏色: 10C43350SC(7H)-3 號

數量: 1

位置:

繪圖: 曾建平
校核: 王禮秋

日期: 2020-04-02
日期: 2020-04-02

批准:




採用: 地盤

工廠

名稱: 趟門玉組裝圖
版本:

圖號: J851-ZK12aR
版本:

序号	产品编号	料号	产品名称	L (mm)	数量	备注
1	J851-AL07a-01	X85780	門玉企	2444.5	1	
2	J851-AL08a-01	X85780	門玉企	2444.5	1	
3	J851-AL09a-01	X85780	門玉企	2444.5	1	
4	J851-AL10a-01	X85780	門玉企	2444.5	1	
5	J851-AL11a-08	X85780	門玉頂	1051	2	
6	J851-AL12a-08	X85780	門玉底	1051	2	
7	J851-AL13a-01	X85703	門玉勾料	2444.5	1	
8	J851-AL14a-01	X85703	門玉勾料	2444.5	1	
9	J851-AL15a-01	X85700	玻璃線	2312.5	2	
10	J851-AL16a-01	X85700	玻璃線	2312.5	2	
11	J851-AL17a-10	X85700	玻璃線	919	4	

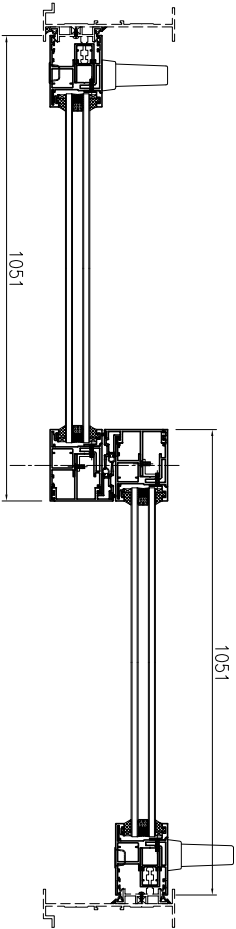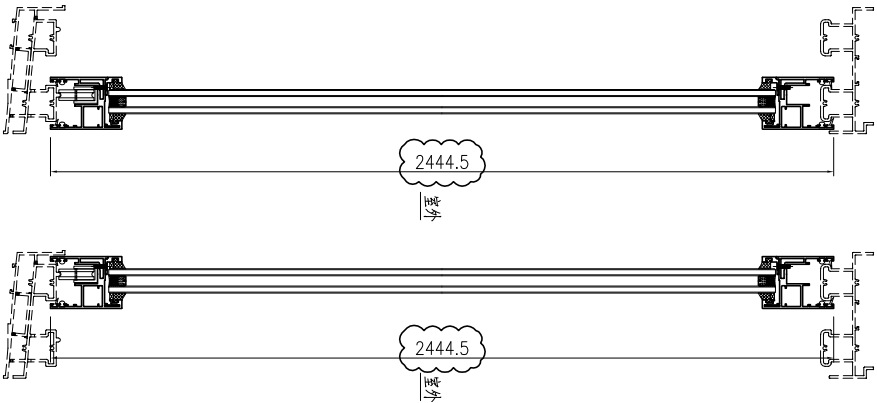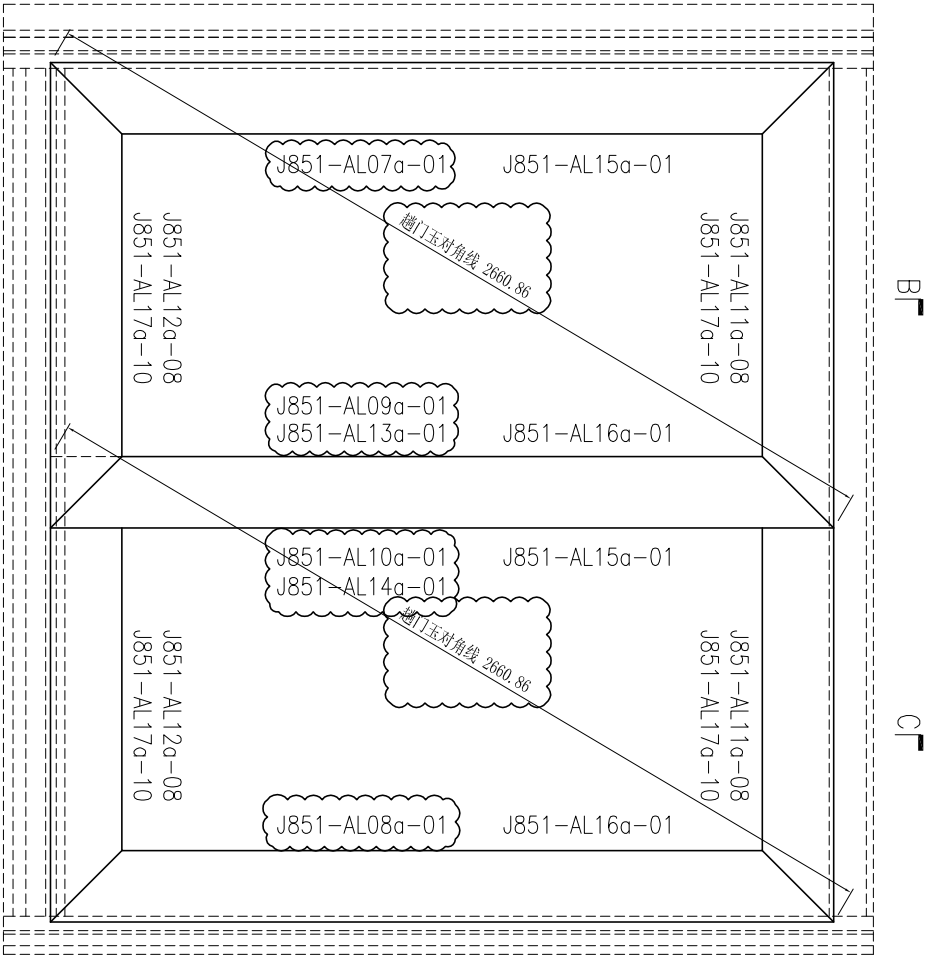

SECTION A-A

SECTION B-B

SECTION C-C




此加工图用于窗号 T2-W19A30 趟门框组框图。



美特铝质 有限公司
MIDI Aluminium Fabricator Ltd.

工程號: J851	窗號: 13	數量: 13	繪圖: 曾建平	日期: 2020-04-02	批准: 趙門玉組裝圖	名稱: 趙門玉組裝圖	圖號: J851-ZK13
地盤: 青衣明輝	顏色: TUC4330SC(H)-3 皓	位置:	校核: 王禮秋	日期: 2020-04-02	採用: 地盤	版本: A	版本:

序号	产品编号	料号	产品名称	L (mm)	数量	备注
1	J851-AL07a-01	X85780	門玉企	2444.5	1	
2	J851-AL08a-01	X85780	門玉企	2444.5	1	
3	J851-AL09Ra-01	X85780	門玉企	2444.5	1	
4	J851-AL10Ra-01	X85780	門玉企	2444.5	1	
5	J851-AL11a-08	X85780	門玉頂	1051	2	
6	J851-AL12a-08	X85780	門玉底	1051	2	
7	J851-AL13Ra-01	X85703	門玉勾料	2444.5	1	
8	J851-AL14Ra-01	X85703	門玉勾料	2444.5	1	
9	J851-AL15a-01	X85700	玻璃線	2312.5	2	
10	J851-AL16a-01	X85700	玻璃線	2312.5	2	
11	J851-AL17a-10	X85700	玻璃線	919	4	

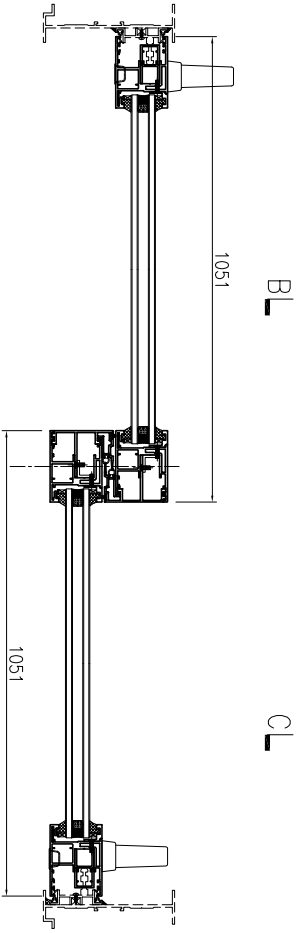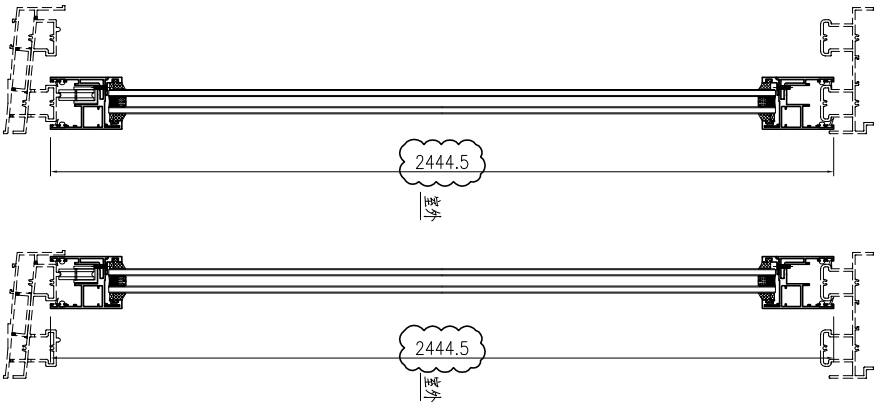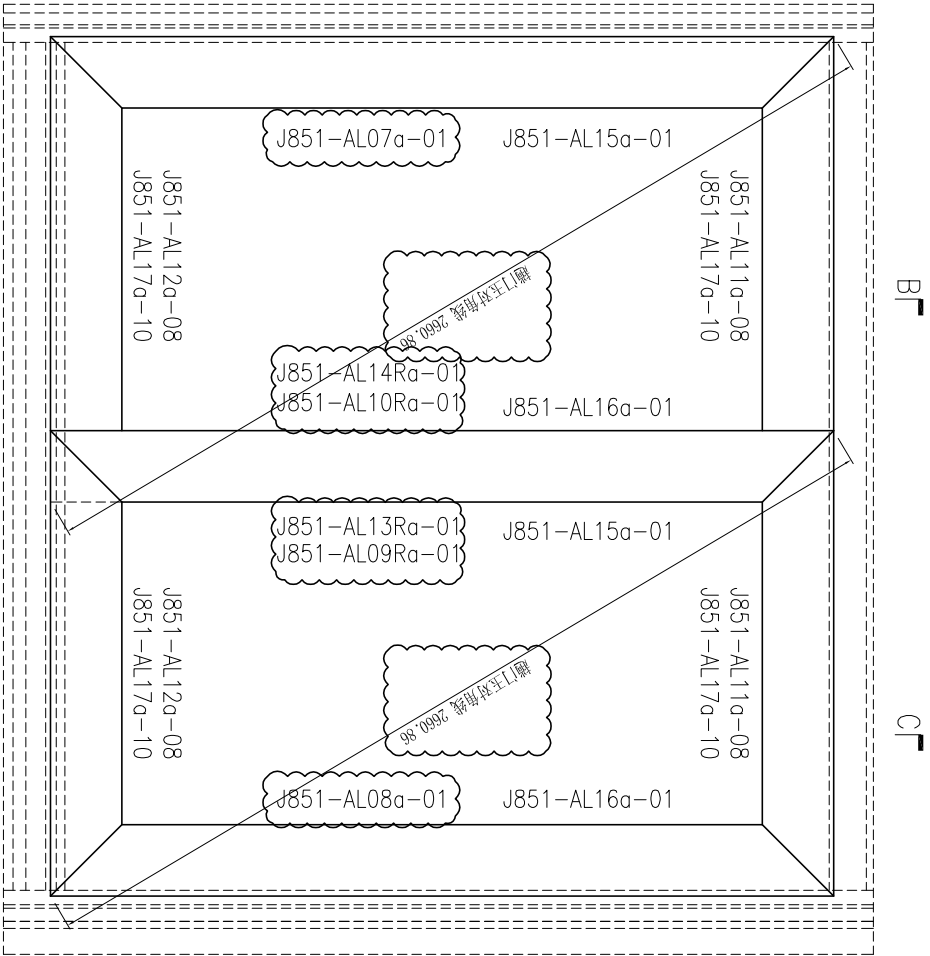

SECTION A-A

SECTION B-B

SECTION C-C





此加工图用于窗号 T1-W19A2R0 趟门玉组框图。



美特铝质 有限公司
MIDI Aluminium Fabricator Ltd.

工程號: J851	窗號: 14	數量: 14	繪圖: 曾建平	日期: 2020-04-02	批准: 趙玉組裝圖	名稱: 趙玉組裝圖	圖號: J851-ZK13R
地盤: 青衣明匯	顏色: 10C43350SC(ZH)-3 皓	位置:	校核: 王禮秋	日期: 2020-04-02	採用: 地盤	版本: A	版本:

序号	产品编号	料号	产品名称	L (mm)	数量	备注
1	J851-AL07a-02	X85780	門玉企	2554.5	1	
2	J851-AL08a-02	X85780	門玉企	2554.5	1	
3	J851-AL09a-02	X85780	門玉企	2554.5	1	
4	J851-AL10a-02	X85780	門玉企	2554.5	1	
5	J851-AL11a-08	X85780	門玉頂	1051	2	
6	J851-AL12a-08	X85780	門玉底	1051	2	
7	J851-AL13a-02	X85703	門玉勾料	2554.5	1	
8	J851-AL14a-02	X85703	門玉勾料	2554.5	1	
9	J851-AL15a-02	X85700	玻璃線	2422.5	2	
10	J851-AL16a-02	X85700	玻璃線	2422.5	2	
11	J851-AL17a-10	X85700	玻璃線	919	4	

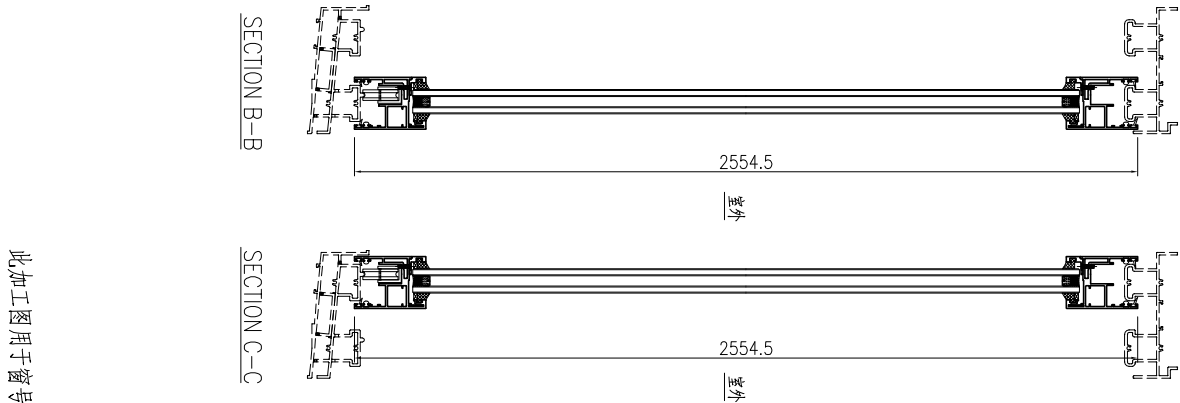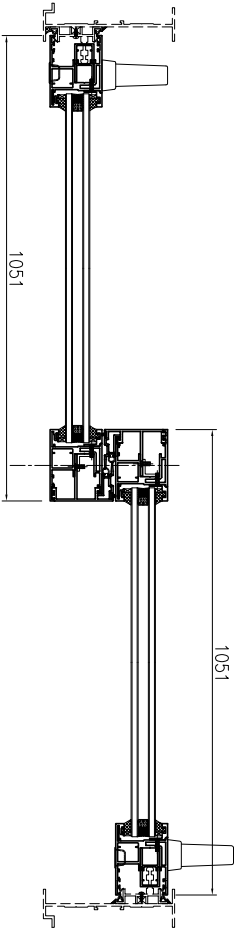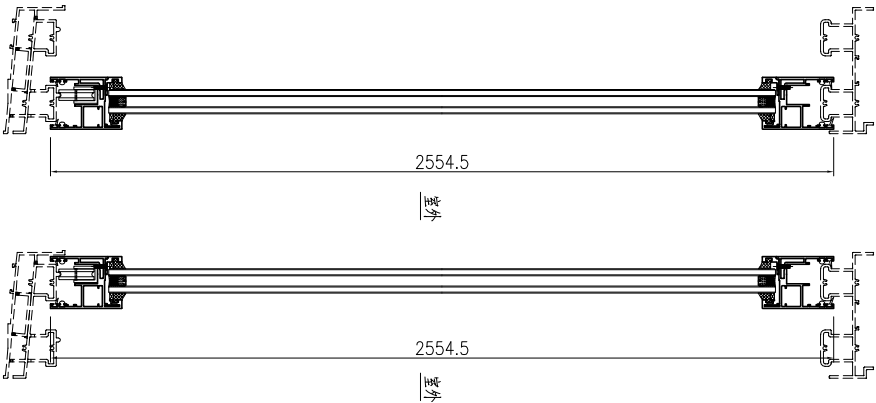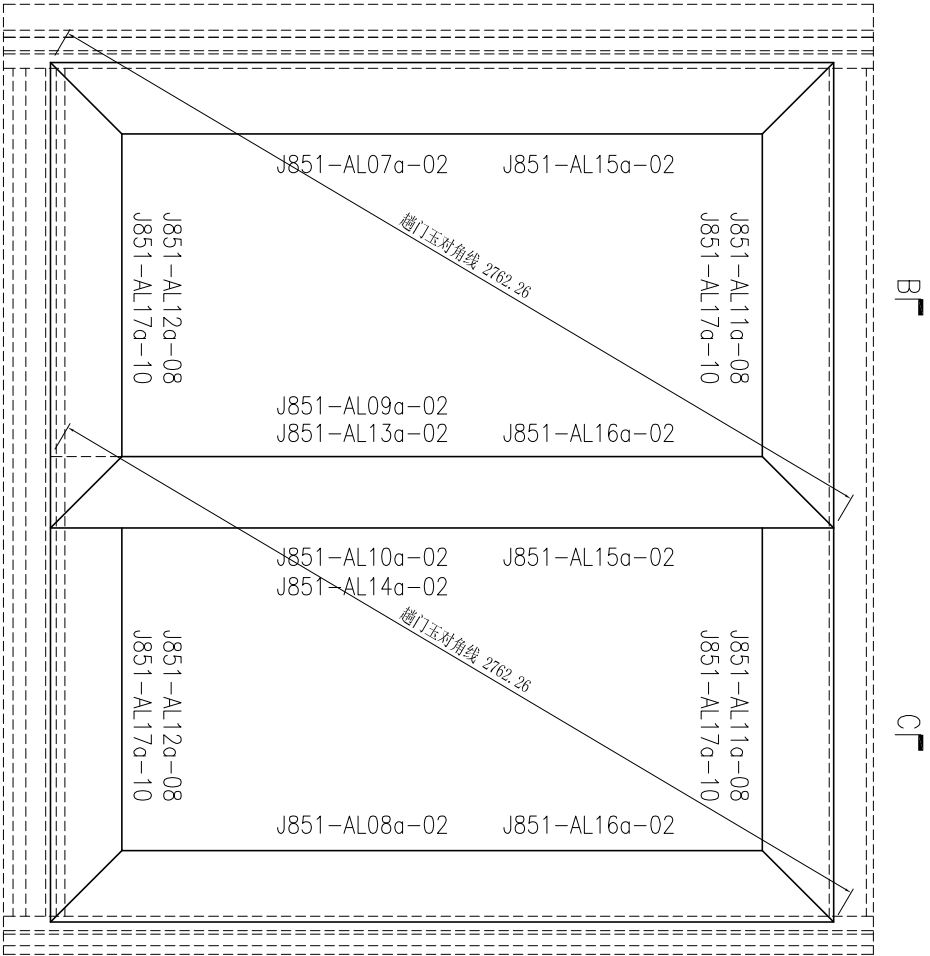

此加工图用于窗号T2-W49A3趟门框组框图。

SECTION A-A

SECTION B-B


SECTION C-C




美特铝质 有限公司
MIDI Aluminium Fabricator Ltd.

工程號: J851	窗號:	數量: 2	繪圖: 曾建平	日期: 2020-04-02	批准:	日期:	名稱: 趟門組裝圖	圖號: J851-ZK13a
地盤: 青衣明匯	顏色: 10C43350SC(H)-3 皓	位置:	校核: 王禮秋	日期: 2020-04-02	採用: 地盤	工廠	版本:	版本:

序号	产品编号	料号	产品名称	L (mm)	数量	备注
1	J851-AL30	X85702	趟門邊框	2481	1	
2	J851-AL33-01	X85702	趟門邊框	2481	1	
3	J851-AL34-01	X85698	趟門框頂橫	1615	1	
4	J851-AL35-01	X85701	趟門框底橫	1615	1	
5	J851-AL36-01	X846270	門企夾邊	2427	1	
6	J851-AL37-01	X846270	門企夾邊	2419.5	1	
7	J851-AL39	X85695	趟門夾框通	2481	1	
8	J851-AL40-01	17x50x17x3mm厚鋁槽		1615	1	

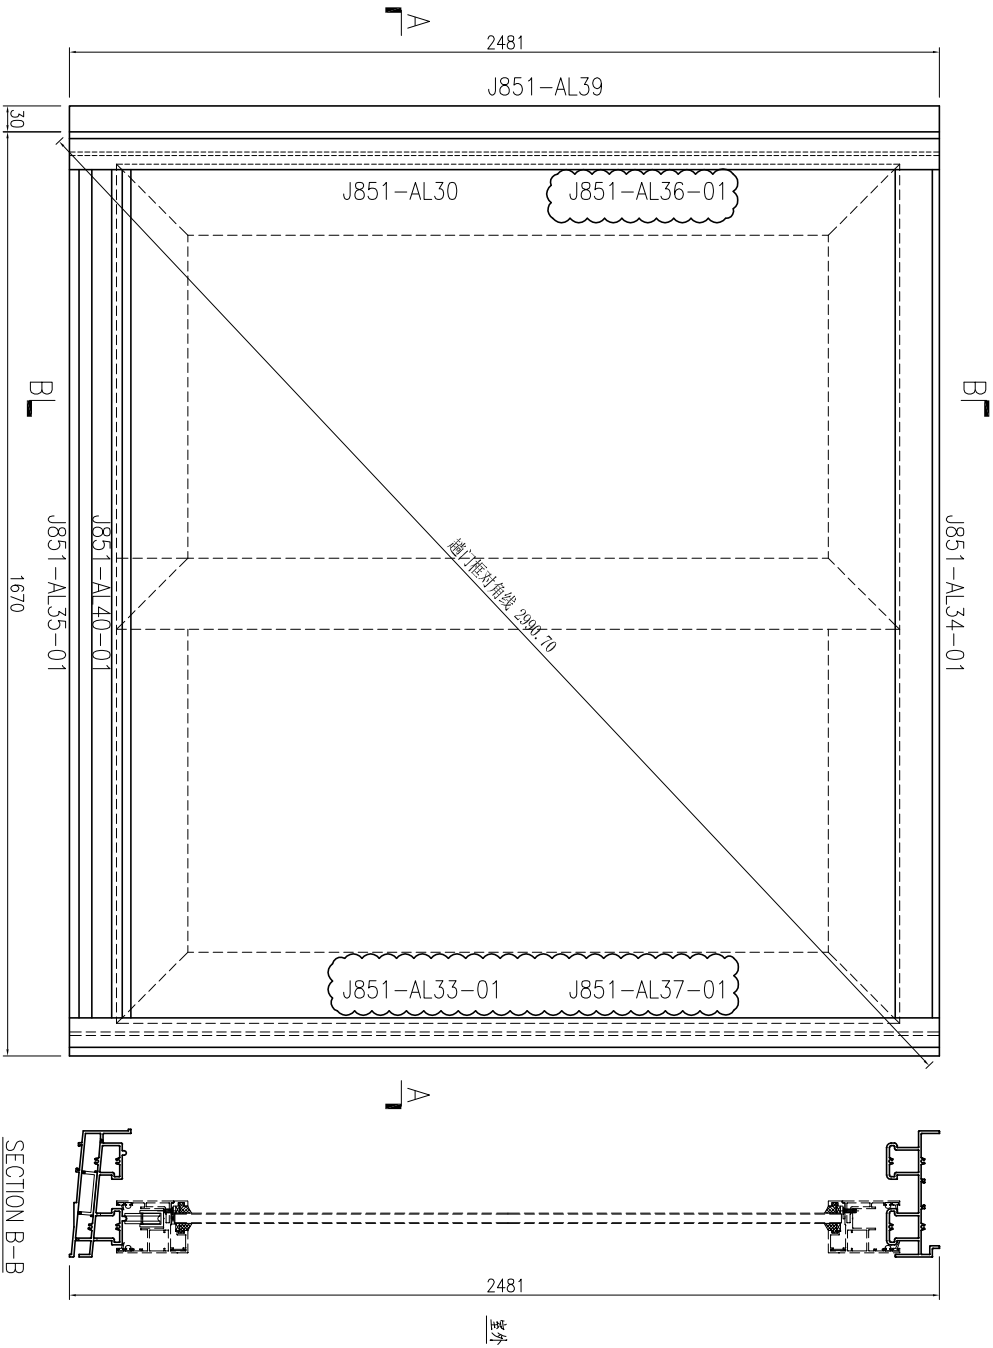

SECTION B-B

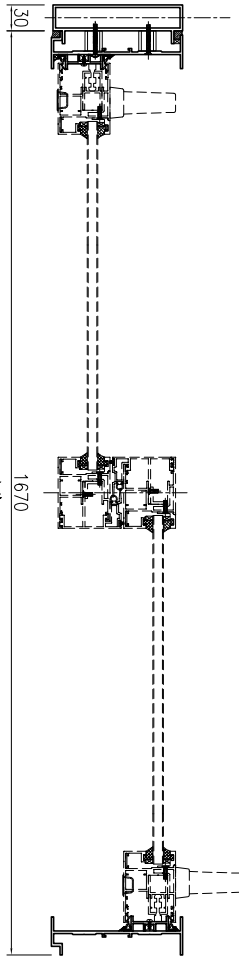

SECTION A-A


此加工圖用于窗号 T1/W1 & T1/W31 & T2/W1 & T2/W31 & T1/W21
& T1/W51 趟門框組框圖。
备注: T1/W1有81副, T1/W31有6副, T2/W1有108副, T2/W31有8副,
T1/W21有27副, T1/W51有2副。



美特鋁質 有限公司
MUDI Aluminium Fabricator Ltd.

工程號: J851	窗號:	數量: 232	繪圖: 曾建平	日期: 2020-04-02	批准:	名稱: 趟門框組框圖	圖號: J851-ZK20
地盤: 青衣明匯	顏色: UCT534193SC-3 棧	位置:	校核: 王禮秋	日期: 2020-04-02	採用: 地盤	版本: B	版本:

序号	产品编号	料号	产品名称	L (mm)	数量	备注
1	J851-AL30R	X85702	趟門邊框	2481	1	
2	J851-AL33R-01	X85702	趟門邊框	2481	1	
3	J851-AL34-01	X85698	趟門框頂橫	1615	1	
4	J851-AL35R-01	X85701	趟門框底橫	1615	1	
5	J851-AL36R-01	X846270	門企夾邊	2427	1	
6	J851-AL37R-01	X846270	門企夾邊	2419.5	1	
7	J851-AL39R	X85695	趟門夾框通	2481	1	
8	J851-AL40-01	17x50x17x3mm厚鋁槽		1615	1	

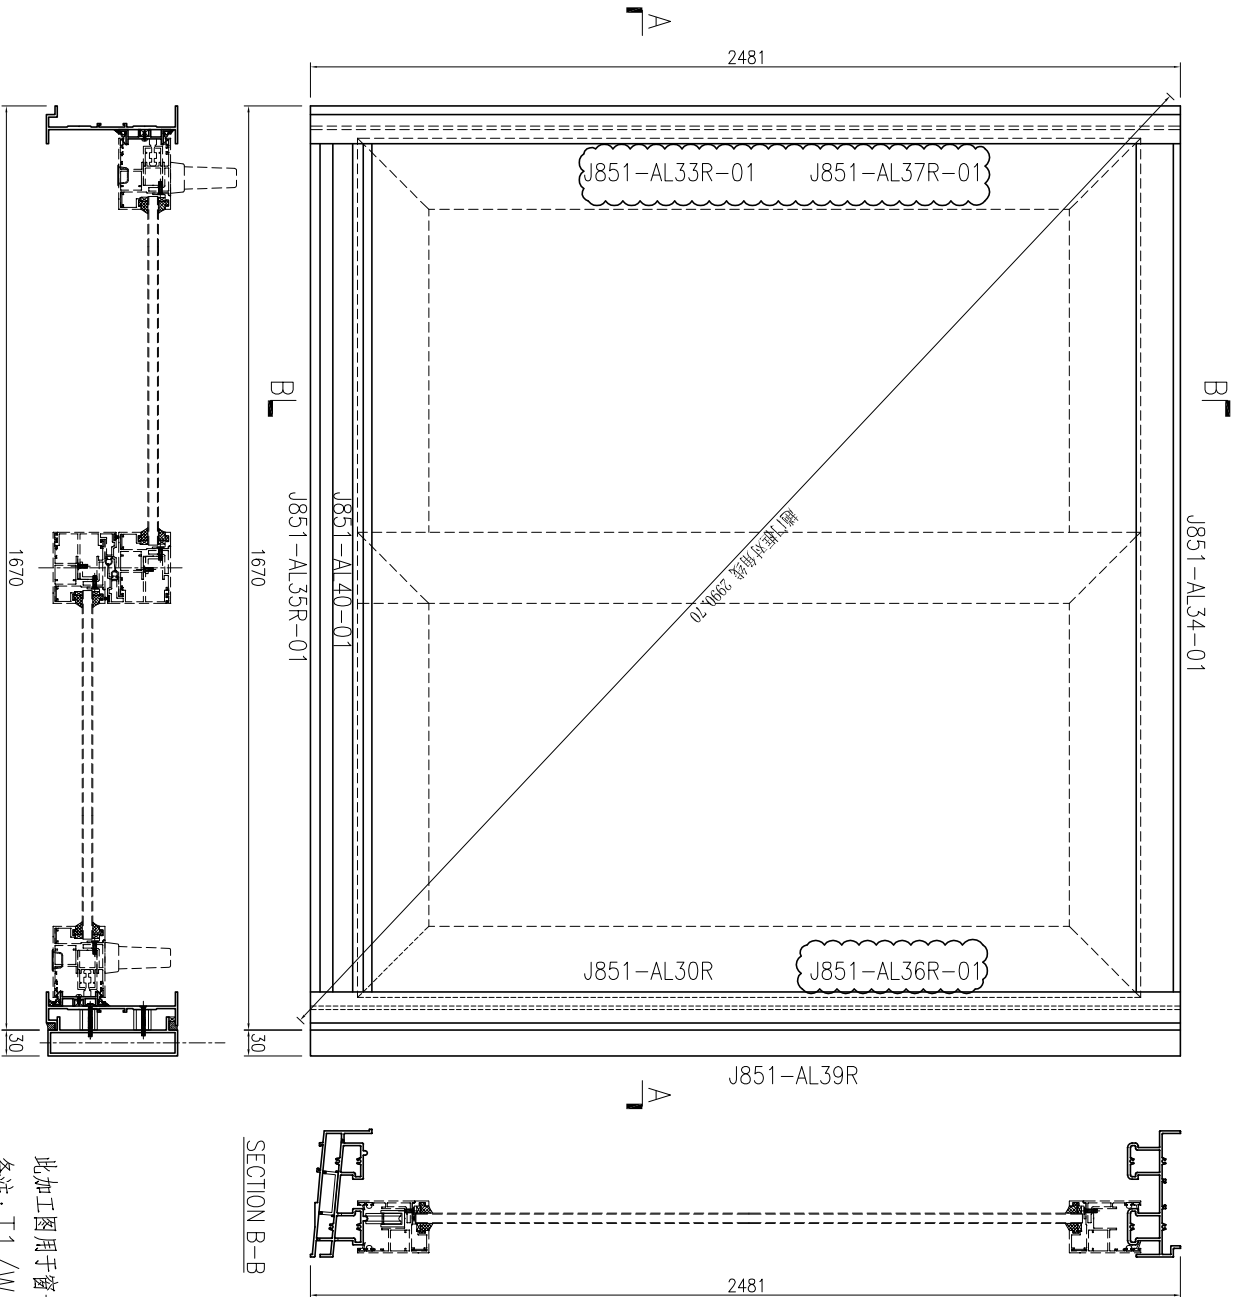

SECTION A-A

SECTION B-B

此加工图用于窗号 T1/W1R & T1/W31R & T2/W1R & T2/W31R 趟門框組框图。
备注: T1/W1R 有 108 副, T1/W31R 有 8 副, T2/W1R 有 108 副, T2/W31R 有 8 副。



美特鋁質 有限公司
MTDI Aluminium Fabricator Ltd.

工程號: J851
地點: 青衣明匯

窗號: 顏色: UCT534193SC-3 棧

數量: 232
位置:

繪圖: 曾建平
校核: 王禮秋



日期: 2020-04-02
日期: 2020-04-02

批准: 日期:
採用: 地盤 ☒ 工廠 ☒

名稱: 趟門框組裝圖
版本: B

圖號: J851-ZK20R
版本:

序号	产品编号	料号	产品名称	L (mm)	数量	备注
1	J851-AL32	X85702	趟門邊框	2481	1	
2	J851-AL33	X85702	趟門邊框	2481	1	
3	J851-AL34-03	X85698	趟門框頂橫	1440	1	
4	J851-AL35-03	X85701	趟門框底橫	1440	1	
5	J851-AL36	X846270	門企夾邊	2427	1	
6	J851-AL37	X846270	門企夾邊	2419.5	1	
~~7~~	~~J851-AL39~~	~~X85695~~	~~趟門夾框通~~	~~2481~~	~~1~~	取消
8	J851-AL40-03	17x50x17x3mm厚鋁槽			1440	1

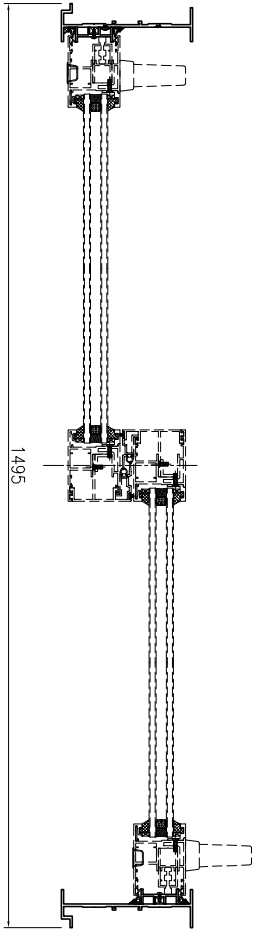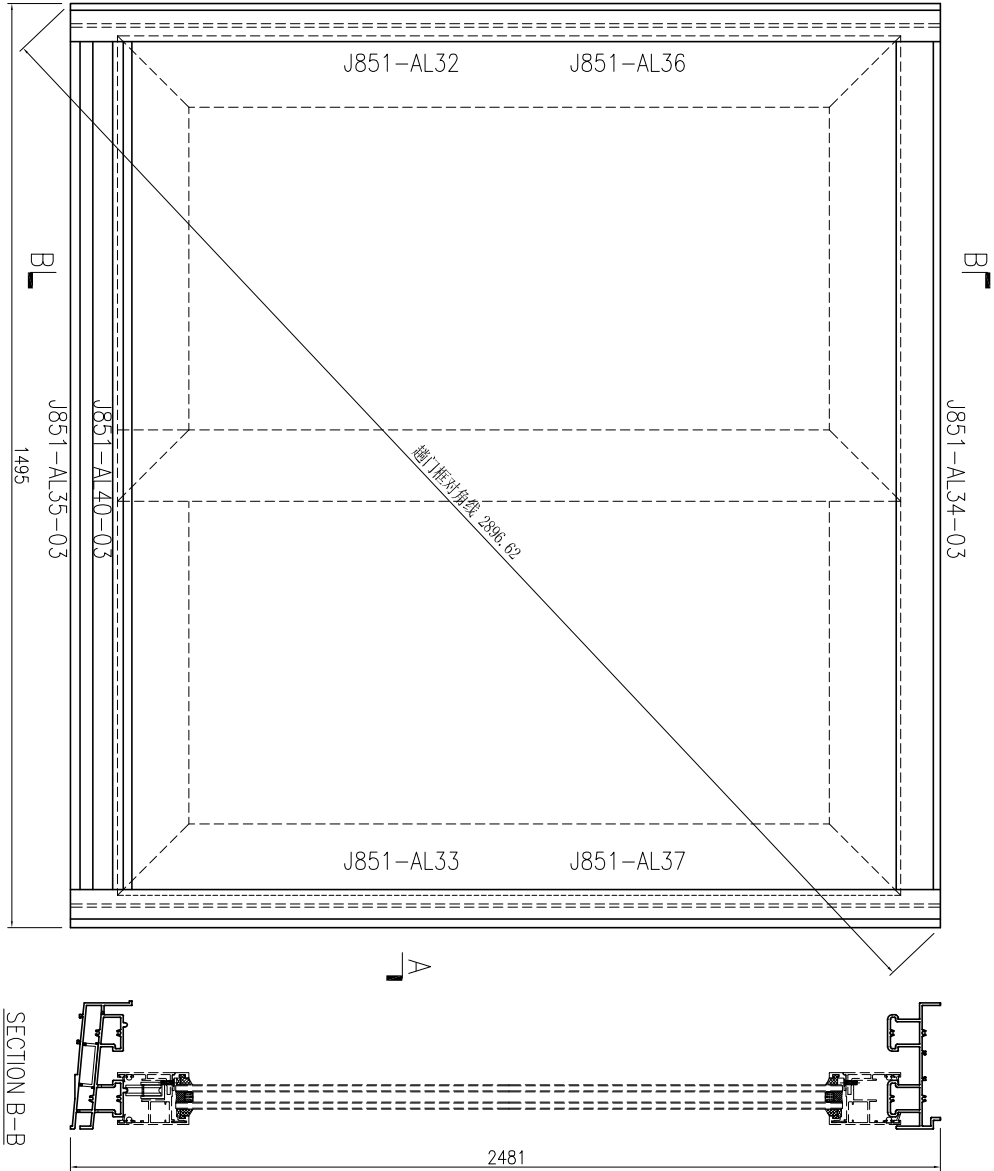

此加工圖用于窗号 T2-W19A1 & T2-W49A1 趟門框組框圖。
备注: T2-W19A1有27副, T2-W49A1有2副。

送





MIDI Aluminium Fabricator Ltd.

美特鋁質 有限公司

工程號: J851	窗號:	數量: 29	繪圖: 曾建平	日期: 2020-04-02	批准:	日期:	名稱: 趟門框組裝圖	圖號: J851-ZK22
地盤: 青衣明匯	顏色: UCT534193SC-3 桃	位置:	校核: 王禮秋	日期: 2020-04-02	採用: 地盤	☒ 工廠	版本: A	版本:

序号	产品编号	料号	产品名称	L (mm)	数量	备注
1	J851-AL32-01	X85702	趟門邊框	2545	1	
2	J851-AL33-02	X85702	趟門邊框	2545	1	
3	J851-AL34-04	X85698	趟門框頂橫	1680	1	
4	J851-AL35-04	X85701	趟門框底橫	1680	1	
5	J851-AL36-02	X846270	門企夾邊	2491	1	
6	J851-AL37-02	X846270	門企夾邊	2483.5	1	
7	J851-AL39	X85695	趟門夾框通	2545	1	取消
8	J851-AL40-04	17x50x17x3mm厚鋁槽		1680	1	

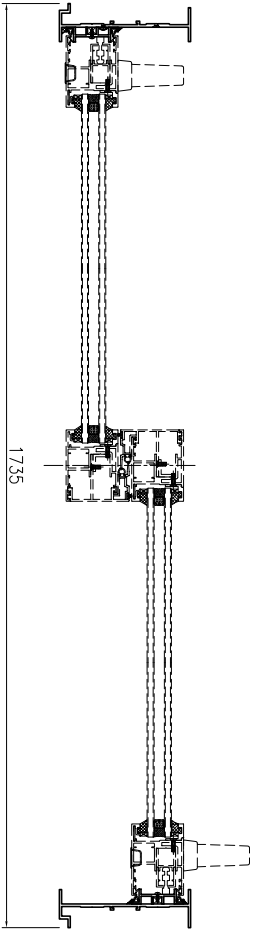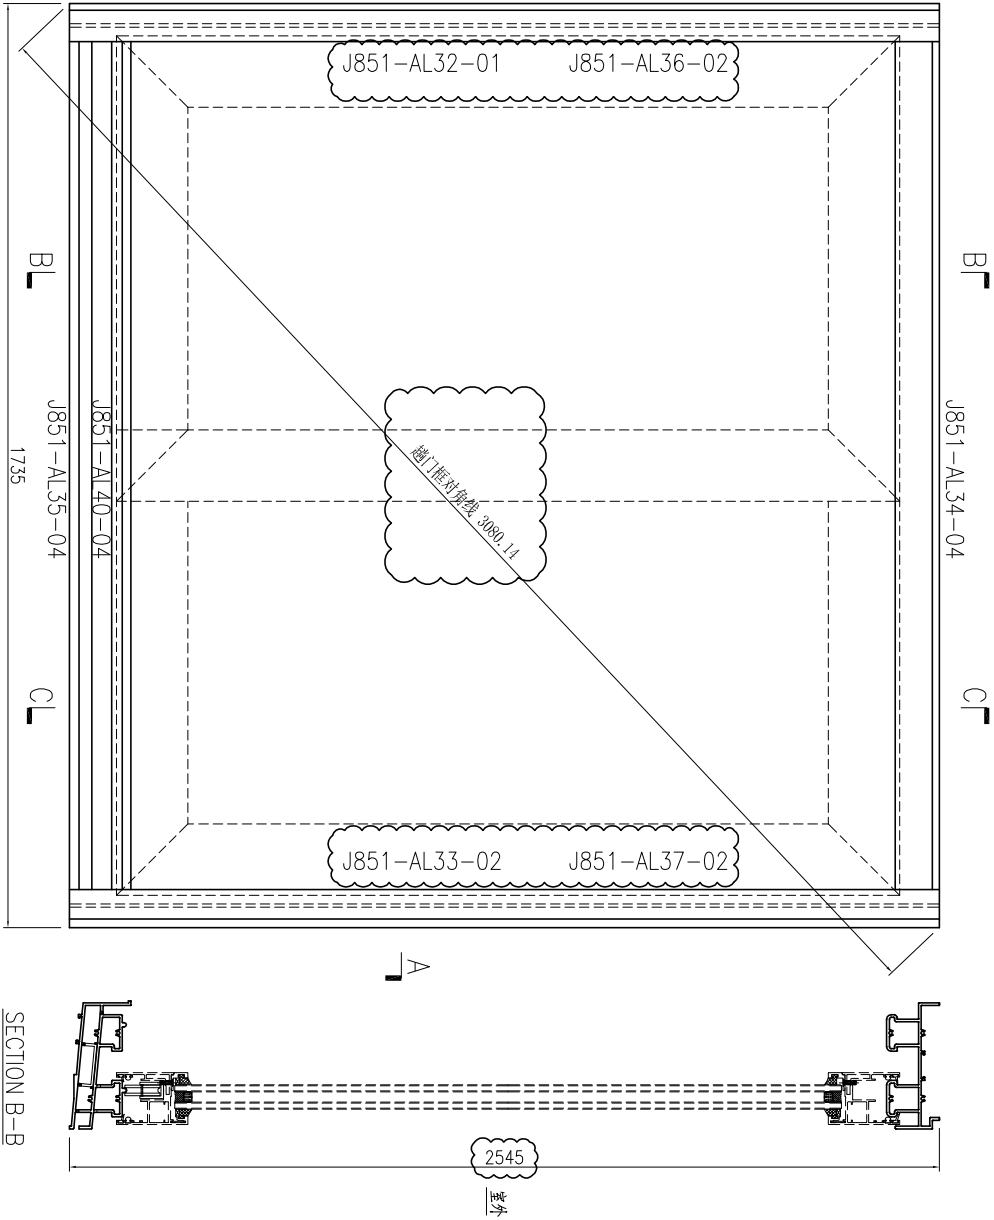

SECTION A-A

SECTION B-B

此加工图用于窗号 T1-W19A1 趟门框组框图。



美特铝质 有限公司
MIDI Aluminium Fabricator Ltd.

工程號: J851
地點: 青衣明匯

窗號: 顏色: UCT534193SC-3 棧

數量: 27
位置:

繪圖: 曾建平
校核: 王禮秋



日期: 2020-04-02
日期: 2020-04-02

批准: 日期: 採用: 地盤 工廠


名稱: 趟門框組裝圖
版本: B

圖號: J851-ZK23
版本:

序号	产品编号	料号	产品名称	L (mm)	数量	备注
1	J851-AL32R-01	X85702	趟門邊框	2545	1	
2	J851-AL33R-02	X85702	趟門邊框	2545	1	
3	J851-AL34-04	X85698	趟門框頂橫	1680	1	
4	J851-AL35R-04	X85701	趟門框底橫	1680	1	
5	J851-AL36R-02	X846270	門企夾邊	2491	1	
6	J851-AL37R-02	X846270	門企夾邊	2483.5	1	
7	J851-AL39R	X85695	趟門夾框通	2545	1	取消
8	J851-AL40-04	17x50x17x3mm厚鋁槽		1680	1	

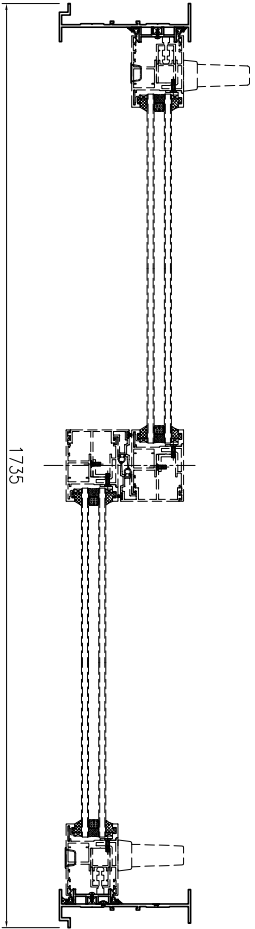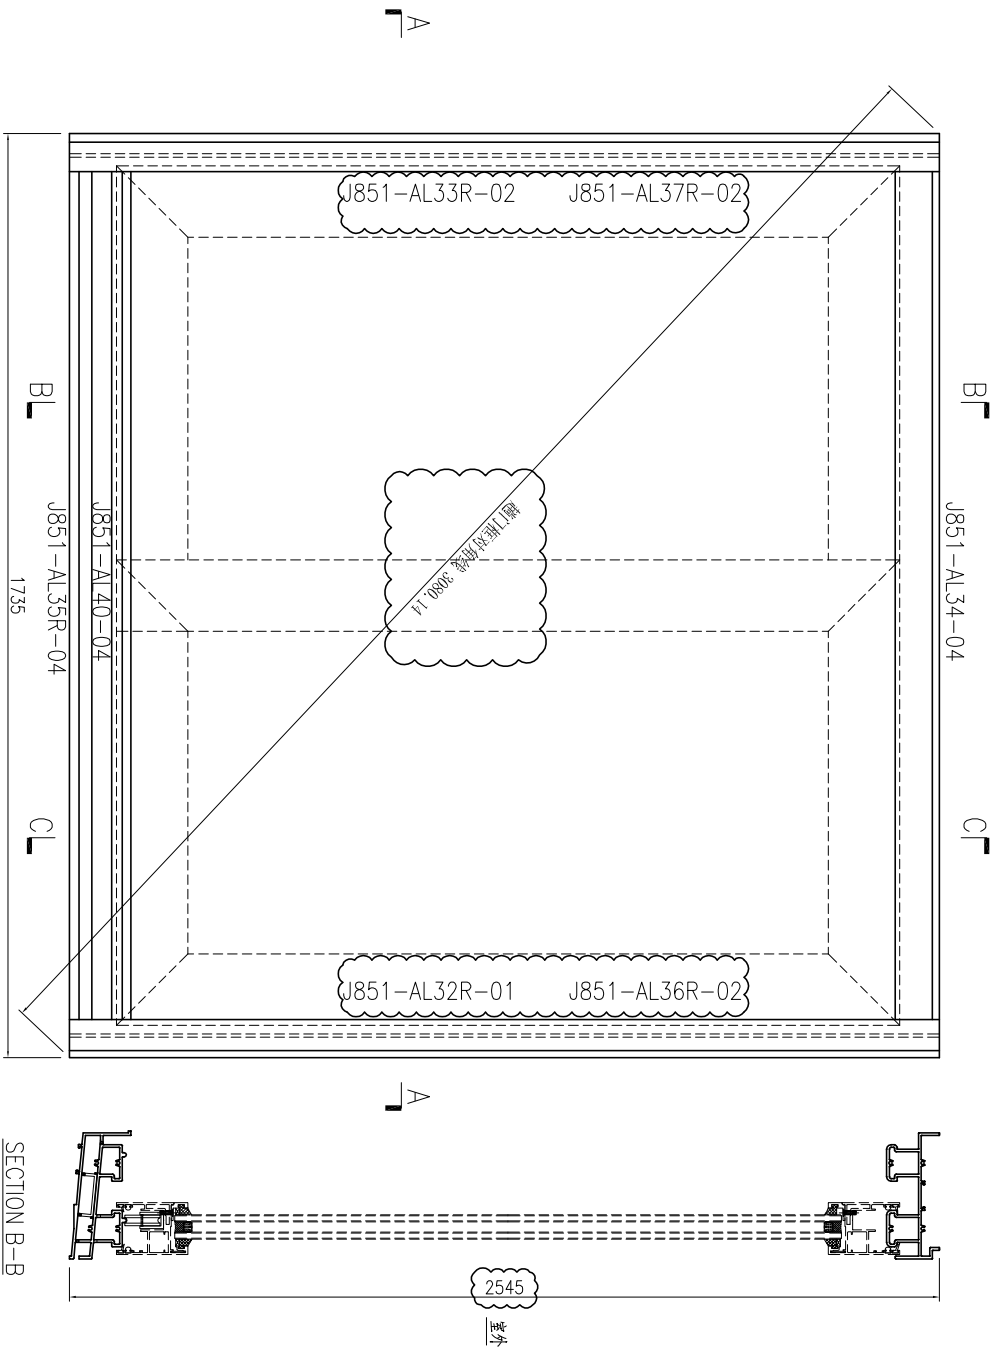

SECTION A-A

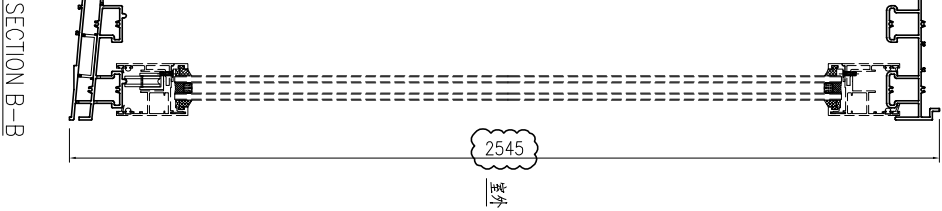

SECTION B-B

此加工图用于窗号T1-W19B2R 趟門框組框图。



美特鋁質 有限公司
MIDI Aluminium Fabricator Ltd.

工程號: J851
地點: 青衣明膠匯

窗號: 顏色: UCT534193SC-3 棧

數量: 26
位置:

繪圖: 曾建平
校核: 王豐秋

日期: 2020-04-02
日期: 2020-04-02



批准: 日期: 2020-04-02
採用: 地盤

工廠

版本: B

圖號: J851-ZK23R



序号	产品编号	料号	产品名称	L (mm)	数量	备注
1	J851-AL32-02	X85702	趟門邊框	2655	1	
2	J851-AL33-03	X85702	趟門邊框	2655	1	
3	J851-AL34-04	X85698	趟門框頂橫	1680	1	
4	J851-AL35-04	X85701	趟門框底橫	1680	1	
5	J851-AL36-03	X846270	門企夾邊	2601	1	
6	J851-AL37-03	X846270	門企夾邊	2593.5	1	
7	J851-AL40-04	17x50x17x3mm厚鋁槽		1680	1	
8						

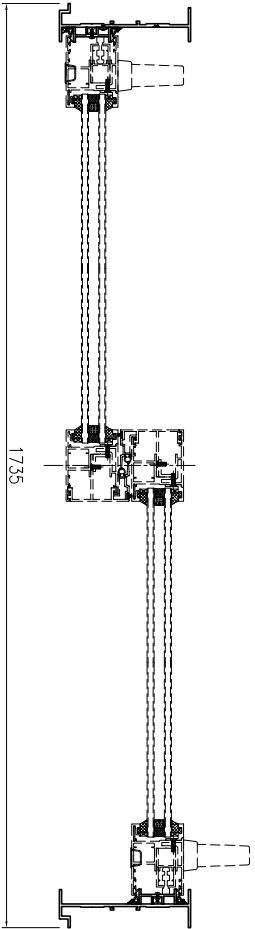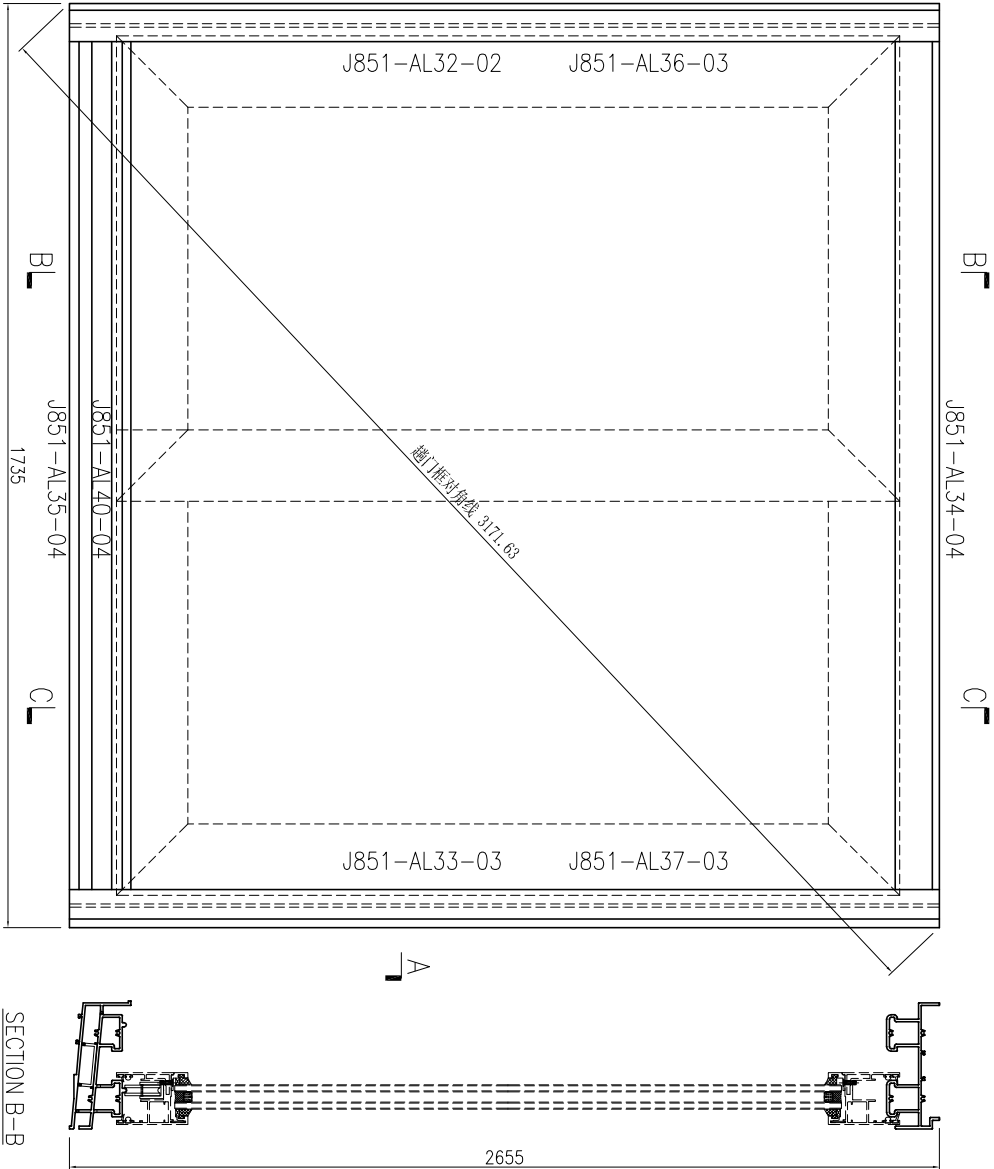

此加工图用于窗号 T1-W49A1 趟门框组框图。

 MIDI Aluminium Fabricator Ltd.		工程號: J851	窗號:	數量: 2	繪圖: 曾建平	日期: 2020-04-02	批准:	日期:	名稱: 趟門框組裝圖	圖號: J851-ZK230
地盤: 青衣明匯		顏色: UCT534193SC-3 桃	位置:	校核: 王禮秋	日期: 2020-04-02	採用: 地盤	工廠	版本:	版本:	

序号	产品编号	料号	产品名称	L (mm)	数量	备注
1	J851-AL32R-02	X85702	趟門邊框	2655	1	
2	J851-AL33R-03	X85702	趟門邊框	2655	1	
3	J851-AL34-04	X85698	趟門框頂橫	1680	1	
4	J851-AL35R-04	X85701	趟門框底橫	1680	1	
5	J851-AL36R-03	X846270	門企夾邊	2601	1	
6	J851-AL37R-03	X846270	門企夾邊	2593.5	1	
7	J851-AL40-04	17x50x17x3mm厚鋁槽		1680	1	
8						

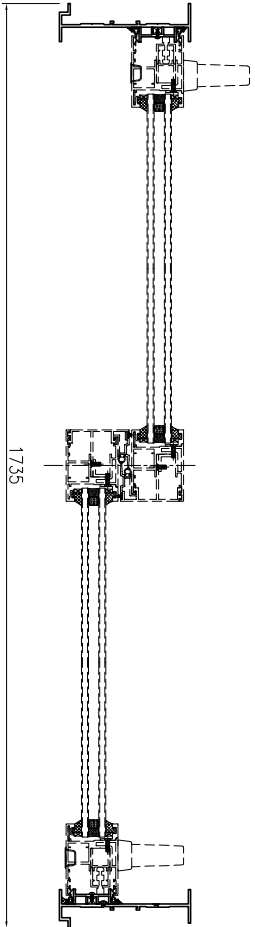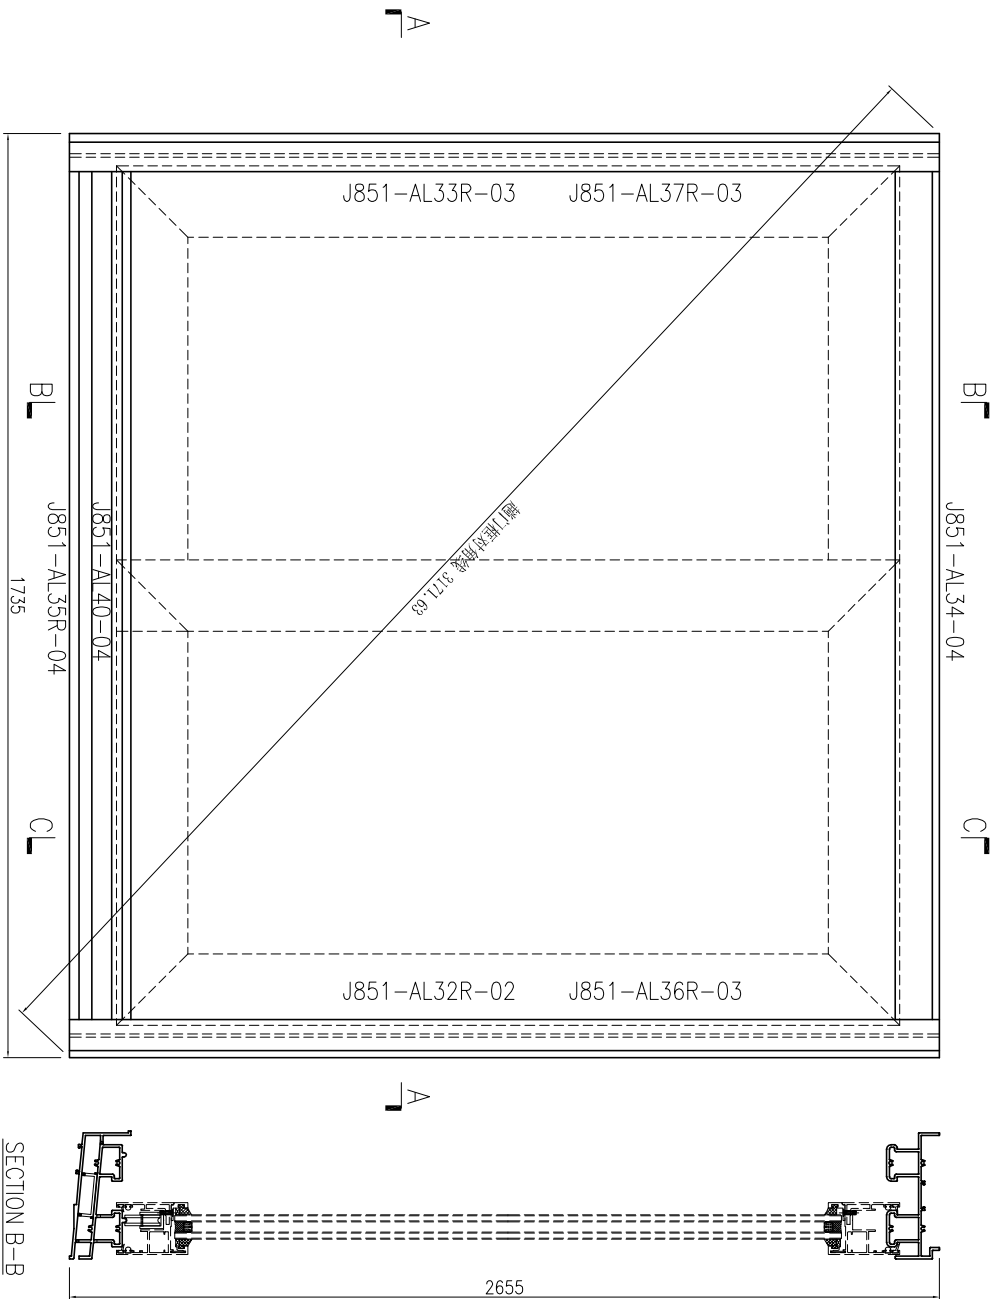

SECTION A-A

SECTION B-B

此如工图用于窗号T1-W49B2R & T1-W49A1R 趟门框组框图。
备注：T1-W49B2R有1副,T1-W49A1R有1副。



美特铝质 有限公司
MIDI Aluminium Fabricator Ltd.

工程號: J851
地盤: 青衣明匯

窗號: 顏色: UCT534193SC-3 棧

數量: 2
位置:

繪圖: 曾建平
校核: 王禮秋



日期: 2020-04-02
日期: 2020-04-02

批准: 日期:
採用: 地盤 工廠

名稱: 趟門框組裝圖
版本:

圖號: J851-ZK23cR
版本:

序号	产品编号	料号	产品名称	L (mm)	数量	备注
1	J851-AL32-01	X85702	趟門邊框	2545	1	
2	J851-AL33-02	X85702	趟門邊框	2545	1	
3	J851-AL34-05	X85698	趟門框頂橫	1690	1	
4	J851-AL35-05	X85701	趟門框底橫	1690	1	
5	J851-AL36-02	X846270	門企夾邊	2491	1	
6	J851-AL37-02	X846270	門企夾邊	2483.5	1	
7	J851-AL39	X85695	趟門夾框通	2545	1	取消
8	J851-AL40-05	17x50x17x3mm厚鋁槽		1690	1	

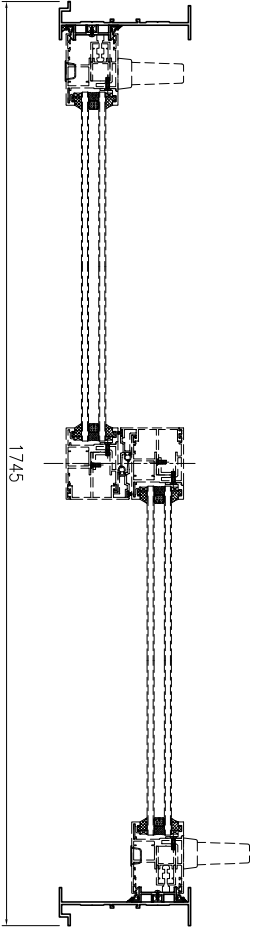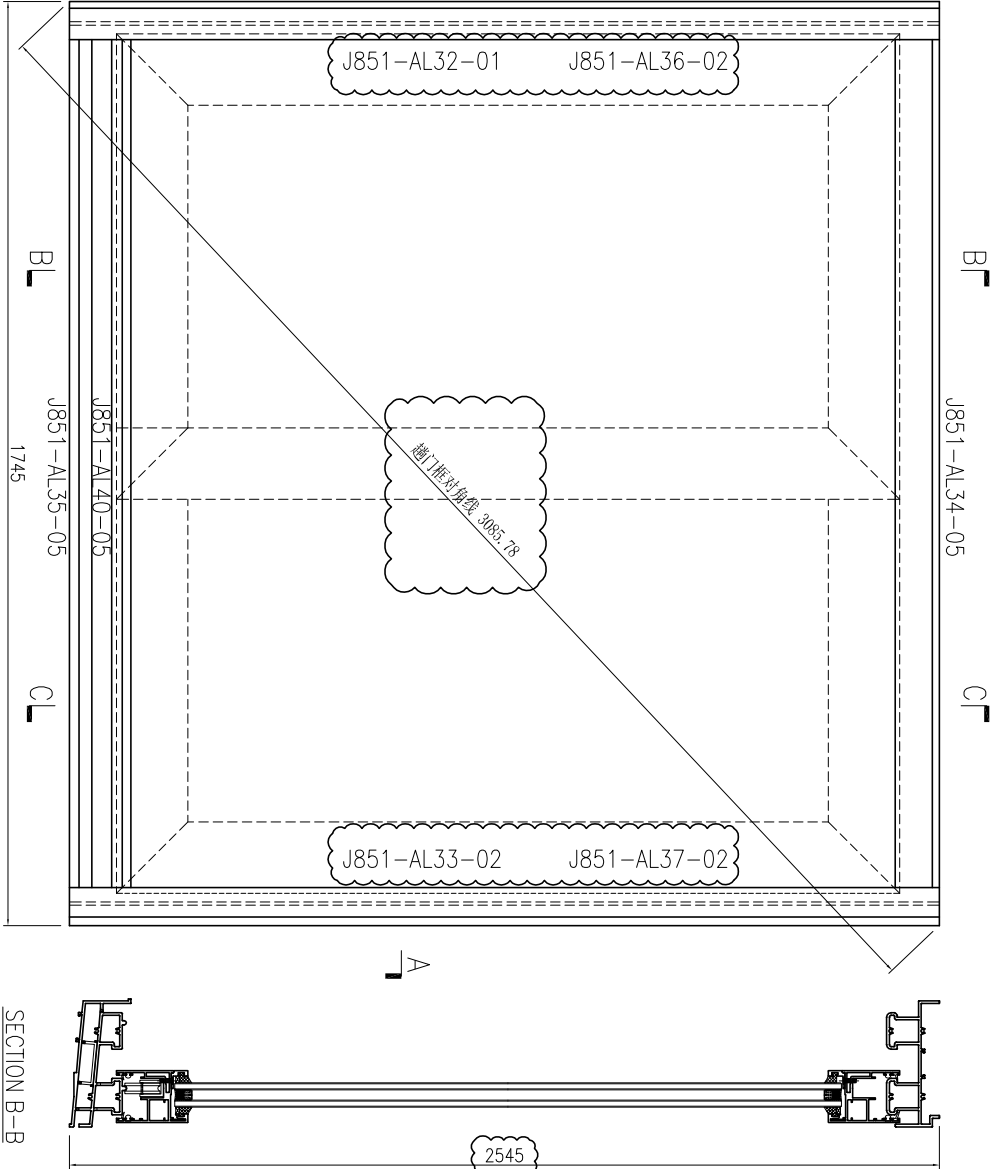

此加工图用于窗号 T1-W19B1 & T2-W19C 趟門框組裝圖。
备注: T1-W19B1有14副, T2-W19C有13副。

SECTION A-A



SECTION B-B



美特鋁質 有限公司
MIDI Aluminium Fabricator Ltd.

工程號: J851	窗號:	數量: 27	繪圖: 曾建平	日期: 2020-04-02	批准:	名稱: 趟門框組裝圖	圖號: J851-ZK24
地盤: 青衣明匯	顏色: UCT534193SC-3 棧	位置:	校核: 王禮秋	日期: 2020-04-02	採用: 地盤	版本: B	版本:



序号	产品编号	料号	产品名称	L (mm)	数量	备注
1	J851-AL32R-01	X85702	趟門邊框	2545	1	
2	J851-AL33R-02	X85702	趟門邊框	2545	1	
3	J851-AL34-05	X85698	趟門框頂橫	1690	1	
4	J851-AL35R-05	X85701	趟門框底橫	1690	1	
5	J851-AL36R-02	X846270	門企夾邊	2491	1	
6	J851-AL37R-02	X846270	門企夾邊	2483.5	1	
7	J851-AL39R	X85695	趟門夾框通	2545	1	取消
8	J851-AL40-05	17x50x17x3mm厚鋁槽		1690	1	

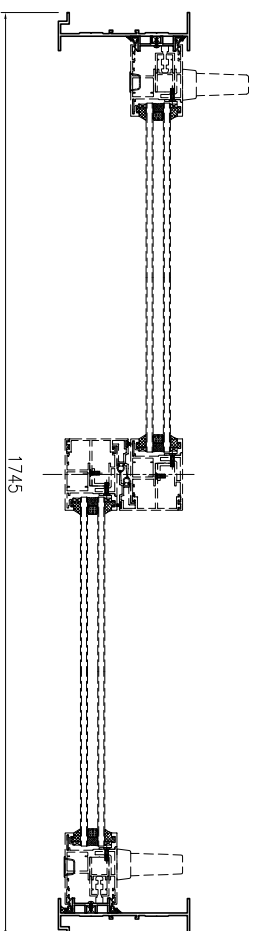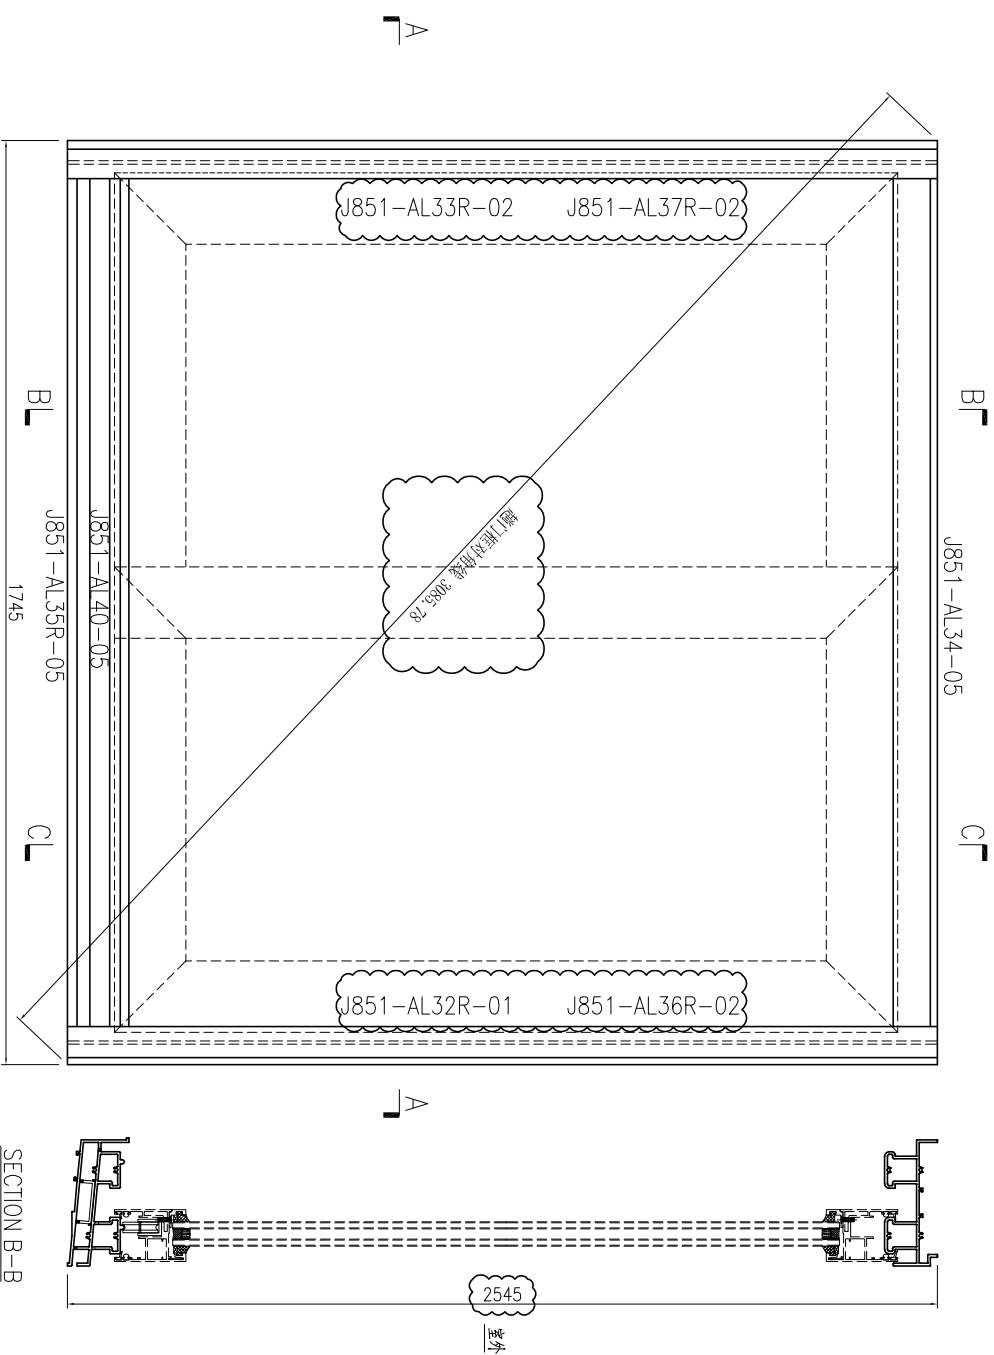

此加工圖用于窗号 T1-W19CR & T2-W19BR 趟門框組框圖。
备注：T1-W19CR有14副，T2-W19BR有13副。

工程號: J851	窗號:	數量: 27	繪圖: 曾建平	日期: 2020-04-02	批准:	名稱: 趟門框組框圖	圖號: J851-ZK24R
地盤: 青衣明渠匯	顏色: UCT534193SC-3 棧	位置:	校核: 王禮秋	日期: 2020-04-02	採用: 地盤	版本: B	版本:



序号	产品编号	料号	产品名称	L (mm)	数量	备注
1	J851-AL32-02	X85702	趟門邊框	2655	1	
2	J851-AL33-03	X85702	趟門邊框	2655	1	
3	J851-AL34-05	X85698	趟門框頂橫	1690	1	
4	J851-AL35-05	X85701	趟門框底橫	1690	1	
5	J851-AL36-03	X846270	門企夾邊	2601	1	
6	J851-AL37-03	X846270	門企夾邊	2593.5	1	
7	J851-AL40-05	17x50x17x3mm厚鋁槽		1690	1	
8						

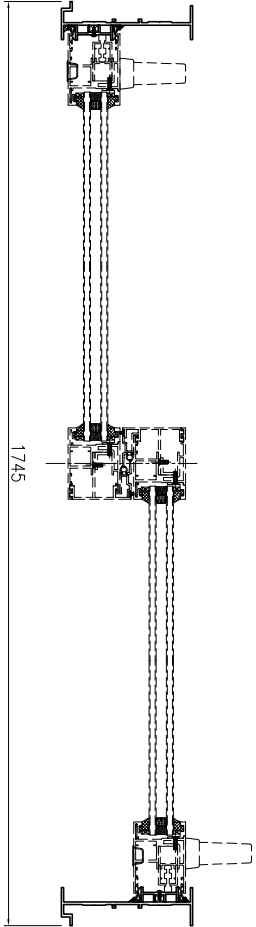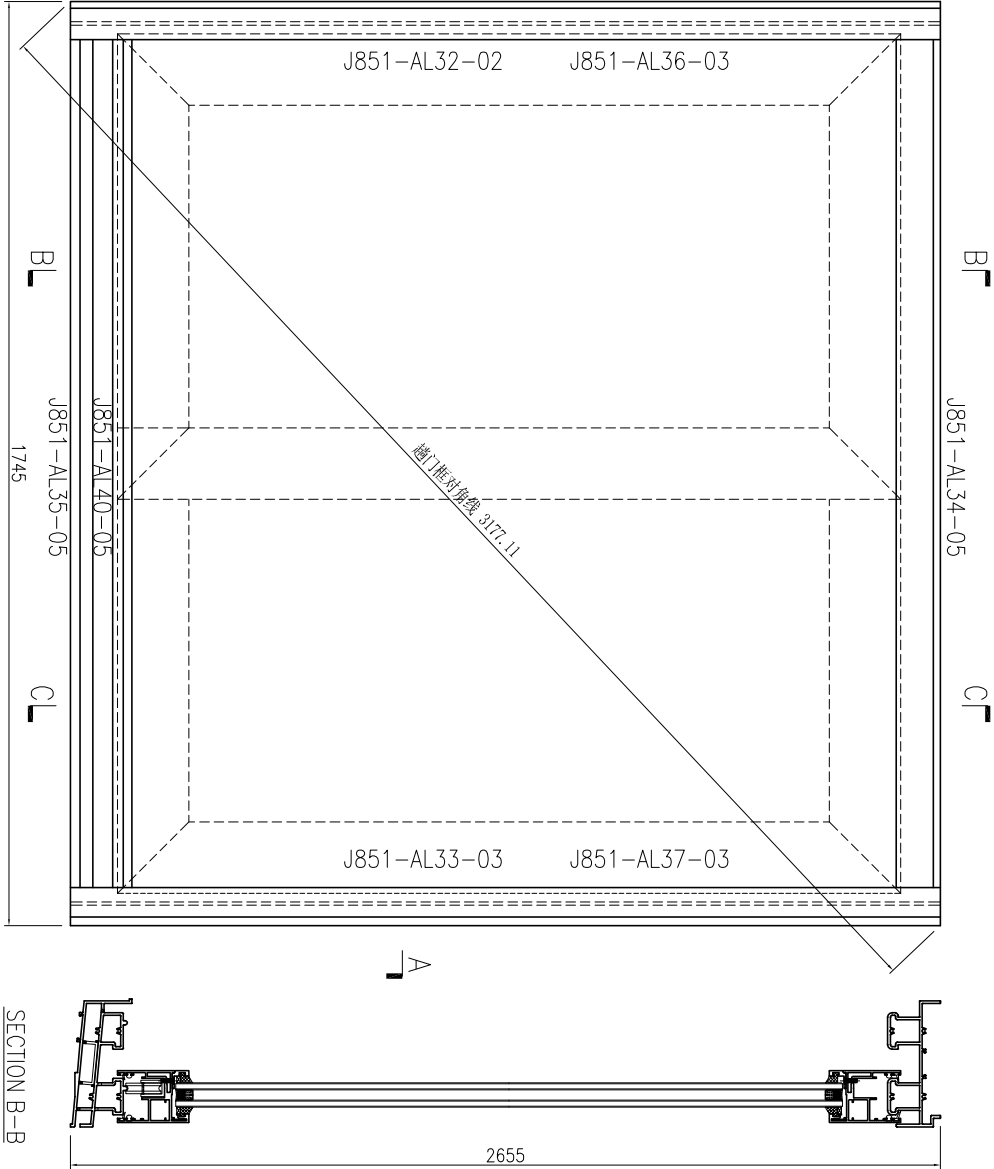


此加工圖用于窗号 T2-W49C & T2-W49B趟門框組框圖。
备注：T2-W49C有1副，T2-W49B有1副。

SECTION A-A

序号	产品编号	料号	产品名称	L (mm)	数量	备注
1	J851-AL32R-02	X85702	趟門邊框	2655	1	
2	J851-AL33R-03	X85702	趟門邊框	2655	1	
3	J851-AL34-05	X85698	趟門框頂橫	1690	1	
4	J851-AL35R-05	X85701	趟門框底橫	1690	1	
5	J851-AL36R-03	X846270	門企夾邊	2601	1	
6	J851-AL37R-03	X846270	門企夾邊	2593.5	1	
7	J851-AL40-05	17x50x17x3mm厚鋁槽		1690	1	
8						

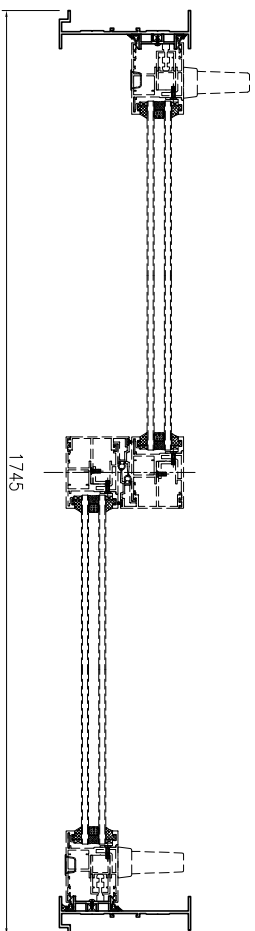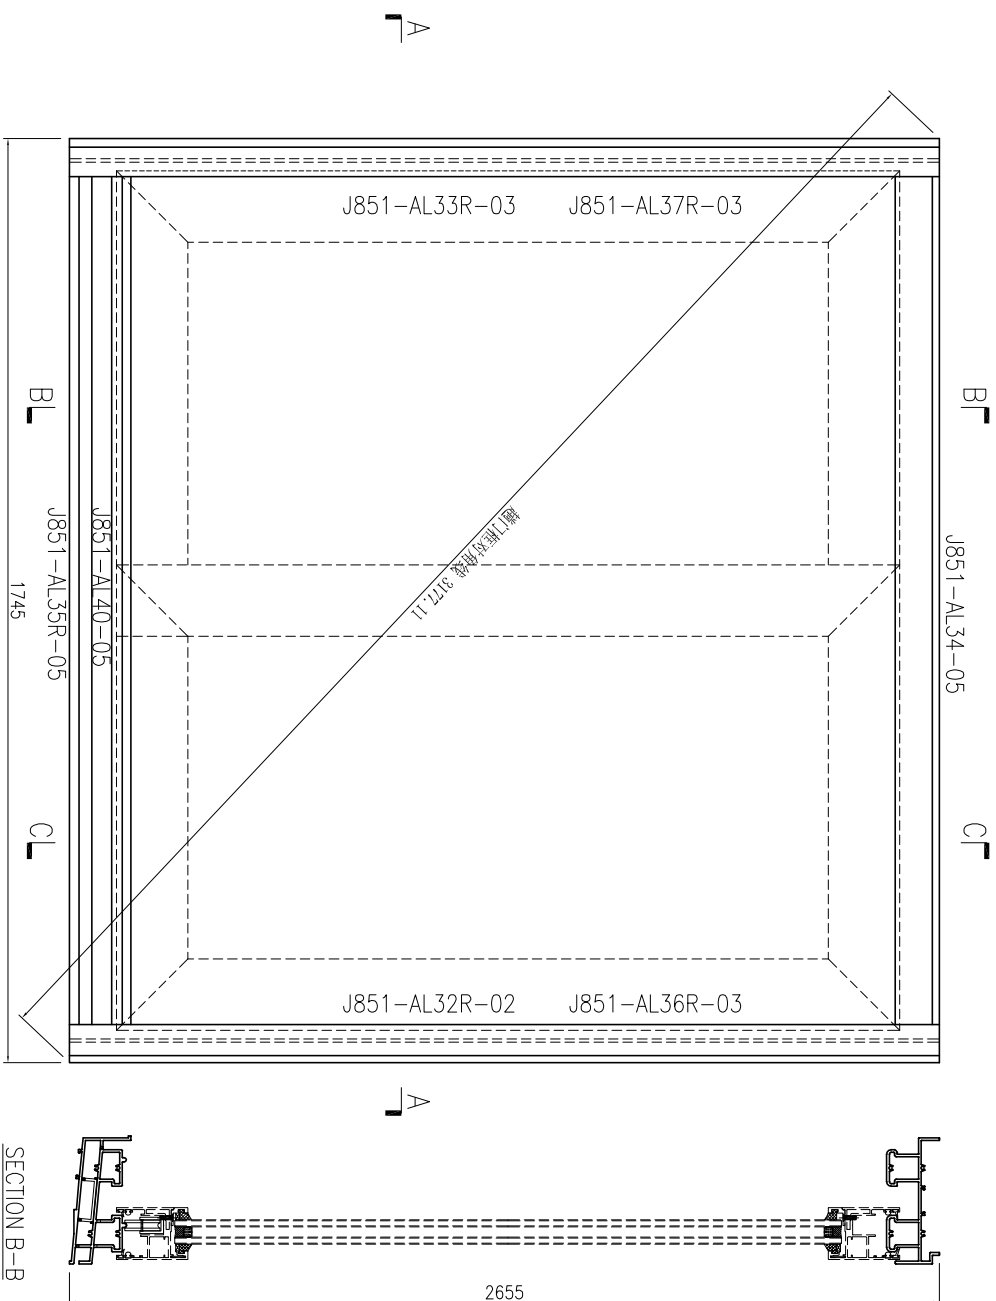

SECTION A-A


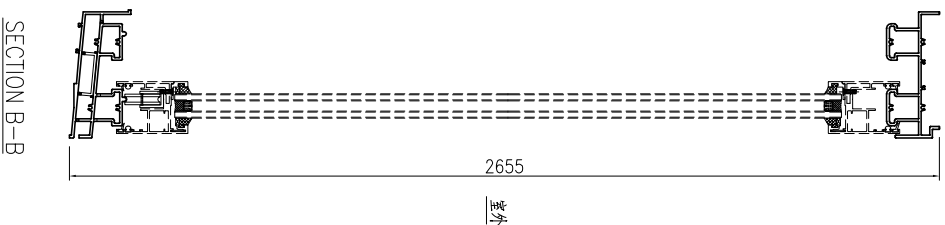


SECTION B-B

此加工图用于窗号 T2-W49BR趟门框组框图。

 MIDI Aluminium Fabricator Ltd.	美特铝质 有限公司		工程號: J851	窗號: J851	數量: 1	繪圖: 曾建平	日期: 2020-04-02	批准: 日期:	名稱: 趟門框組裝圖	圖號: J851-ZK24cR
	地盤: 青衣明匯		顏色: UCT534193SC-3 棧	位置:	校核: 王禮秋	日期: 2020-04-02	採用: 地盤	工廠	版本:	版本:

序号	产品编号	料号	产品名称	L (mm)	数量	备注
1	J851-AL32-01	X85702	趟門邊框	2545	1	
2	J851-AL33-02	X85702	趟門邊框	2545	1	
3	J851-AL34-06	X85698	趟門框頂橫	1750	1	
4	J851-AL35-06	X85701	趟門框底橫	1750	1	
5	J851-AL36-02	X846270	門企夾邊	2491	1	
6	J851-AL37-02	X846270	門企夾邊	2483.5	1	
7	J851-AL39	X85695	趟門夾框通	2545	1	取消
8	J851-AL40-06	17x50x17x3mm厚鋁槽		1750	1	

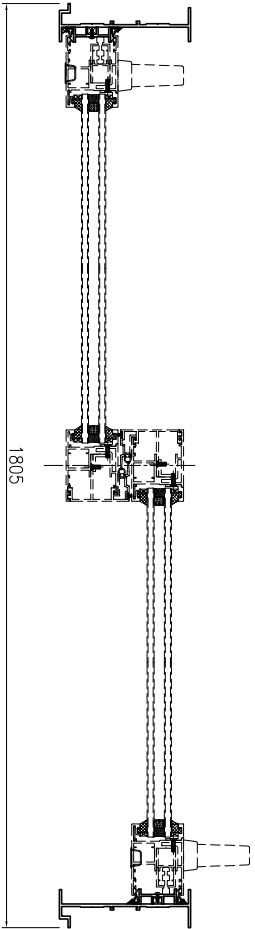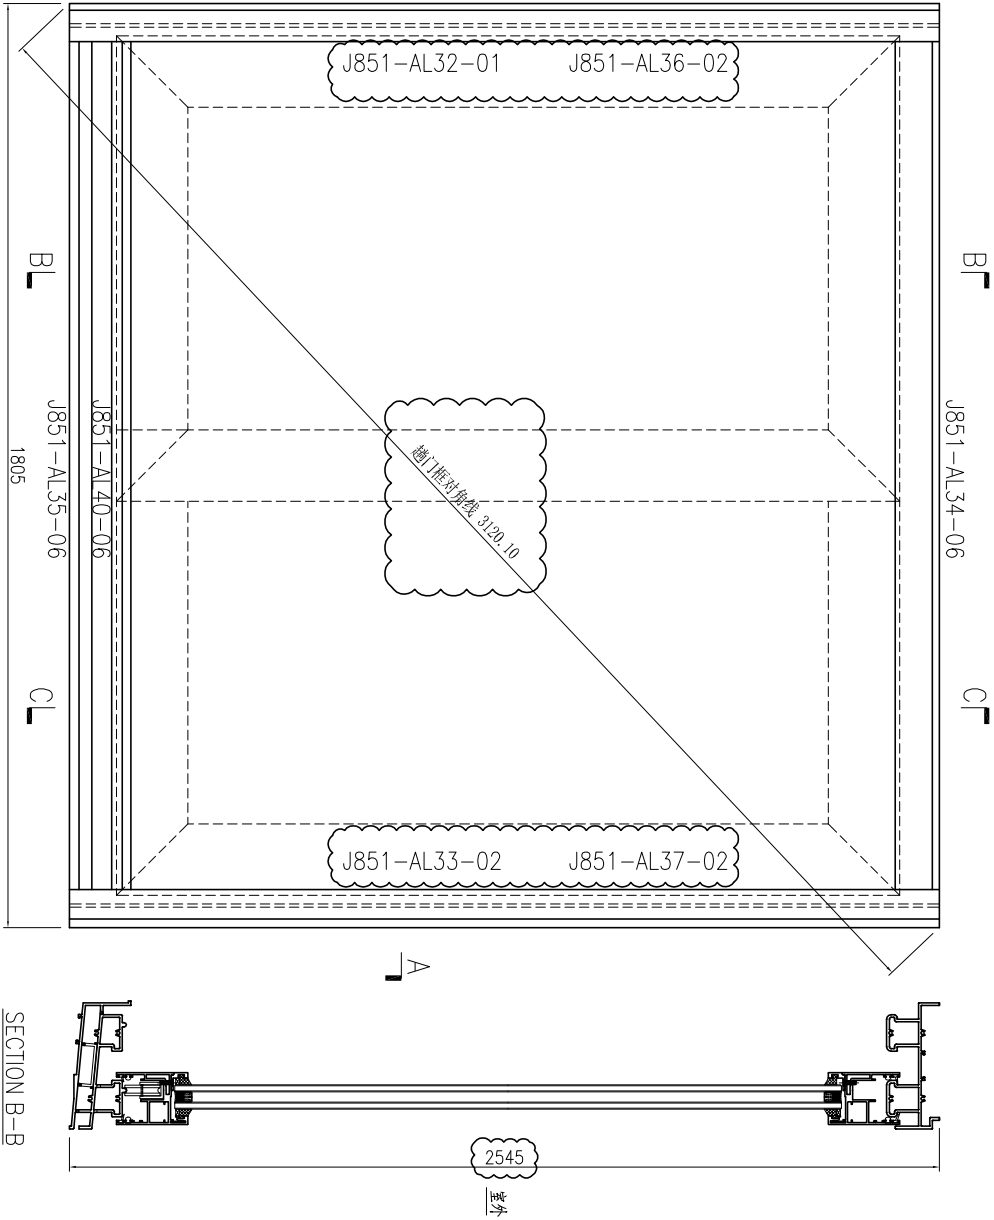

此加工图用于窗号 T1-W19D 趟门框组框图。



美特铝质 有限公司
MIDI Aluminium Fabricator Ltd.

工程號: J851
地盤: 青衣明匯

窗號: 顏色: UCT534193SC-3 棧

數量: 13
位置:

繪圖: 曾建平
校核: 王禮秋



日期: 2020-04-02
日期: 2020-04-02

批准: 採用: 地盤 ☒ 工廠 ☒

名稱: 趟門框組裝圖
版本: B

圖號: J851-ZK25
版本:

序号	产品编号	料号	产品名称	L (mm)	数量	备注
1	J851-AL32R-01	X85702	趟門邊框	2545	1	
2	J851-AL33R-02	X85702	趟門邊框	2545	1	
3	J851-AL34-06	X85698	趟門框頂橫	1750	1	
4	J851-AL35R-06	X85701	趟門框底橫	1750	1	
5	J851-AL36R-02	X846270	門企夾邊	2491	1	
6	J851-AL37R-02	X846270	門企夾邊	2483.5	1	
7	J851-AL39R	X85695	趟門夾框通	2545	1	取消
8	J851-AL40-06	17x50x17x3mm厚鋁槽		1750	1	

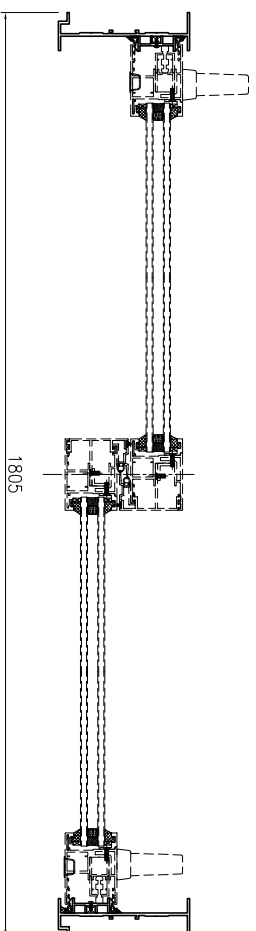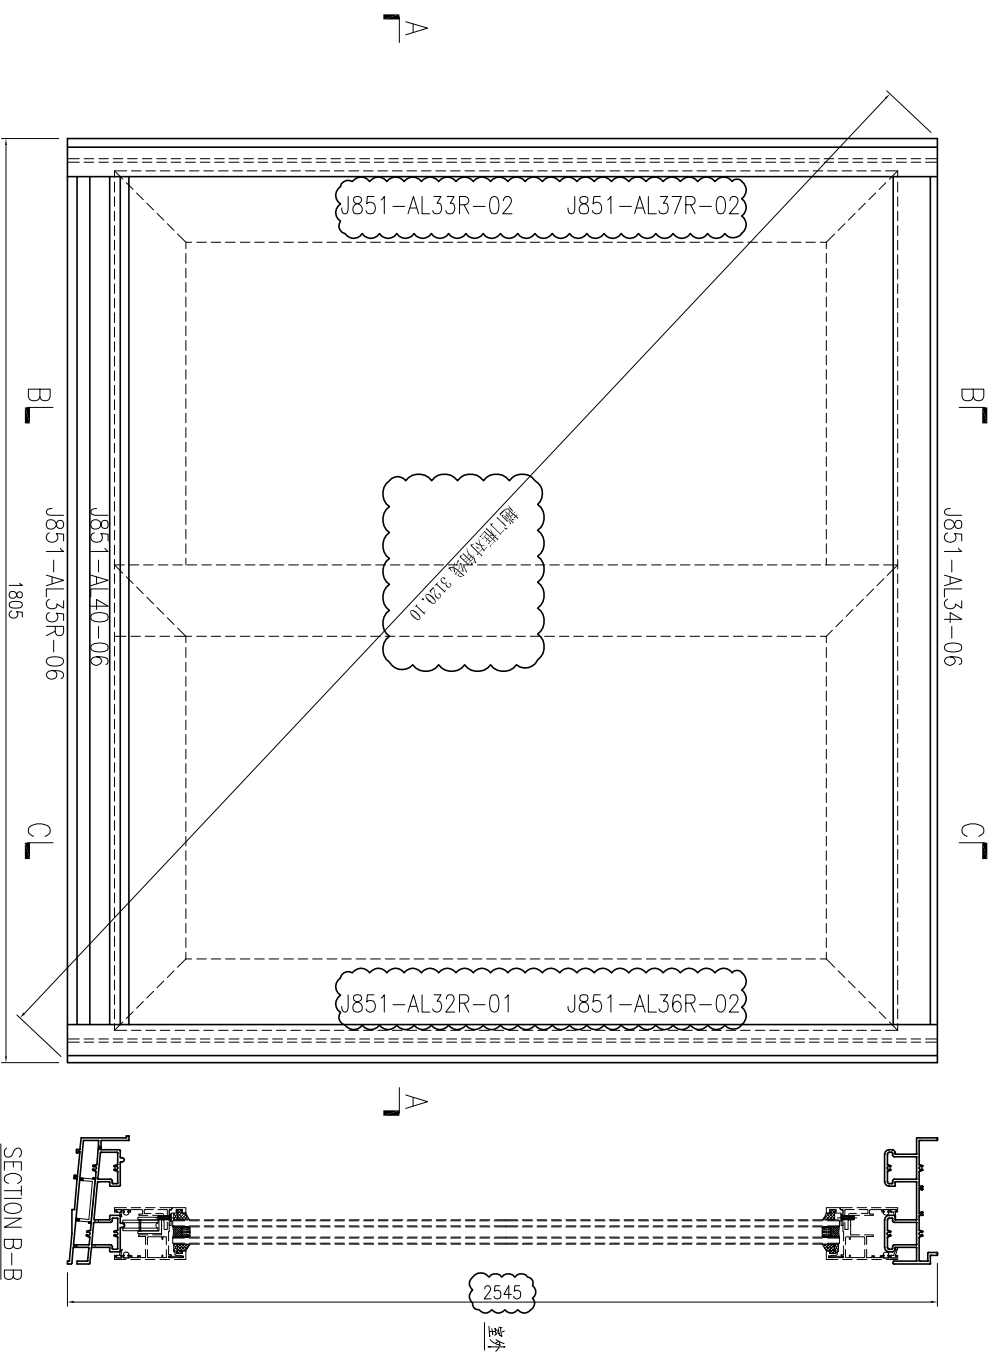

此加工图用于窗号 T2-W19DR趟门框组框图。

SECTION A-A



SECTION B-B



美特铝质 有限公司
MIDI Aluminium Fabricator Ltd.

工程號: J851	窗號:	數量: 14	繪圖: 曾建平	日期: 2020-04-02	批准:	日期:	名稱: 趟門框組裝圖	圖號: J851-ZK25R
地盤: 青衣明膠睡	顏色: UCT534193SC-3 桃	位置:	校核: 王禮秋	日期: 2020-04-02	採用: 地盤	☒ 工廠	版本: B	版本:

序号	产品编号	料号	产品名称	L (mm)	数量	备注
1	J851-AL32-02	X85702	趟門邊框	2655	1	
2	J851-AL33-03	X85702	趟門邊框	2655	1	
3	J851-AL34-06	X85698	趟門框頂橫	1750	1	
4	J851-AL35-06	X85701	趟門框底橫	1750	1	
5	J851-AL36-03	X846270	門企夾邊	2601	1	
6	J851-AL37-03	X846270	門企夾邊	2593.5	1	
7	J851-AL40-06	17x50x17x3mm厚鋁槽		1750	1	
8						

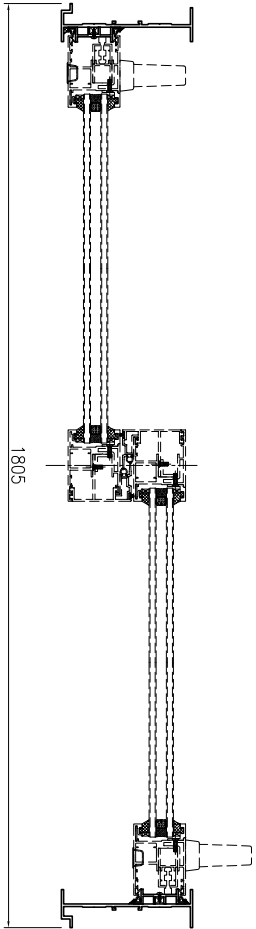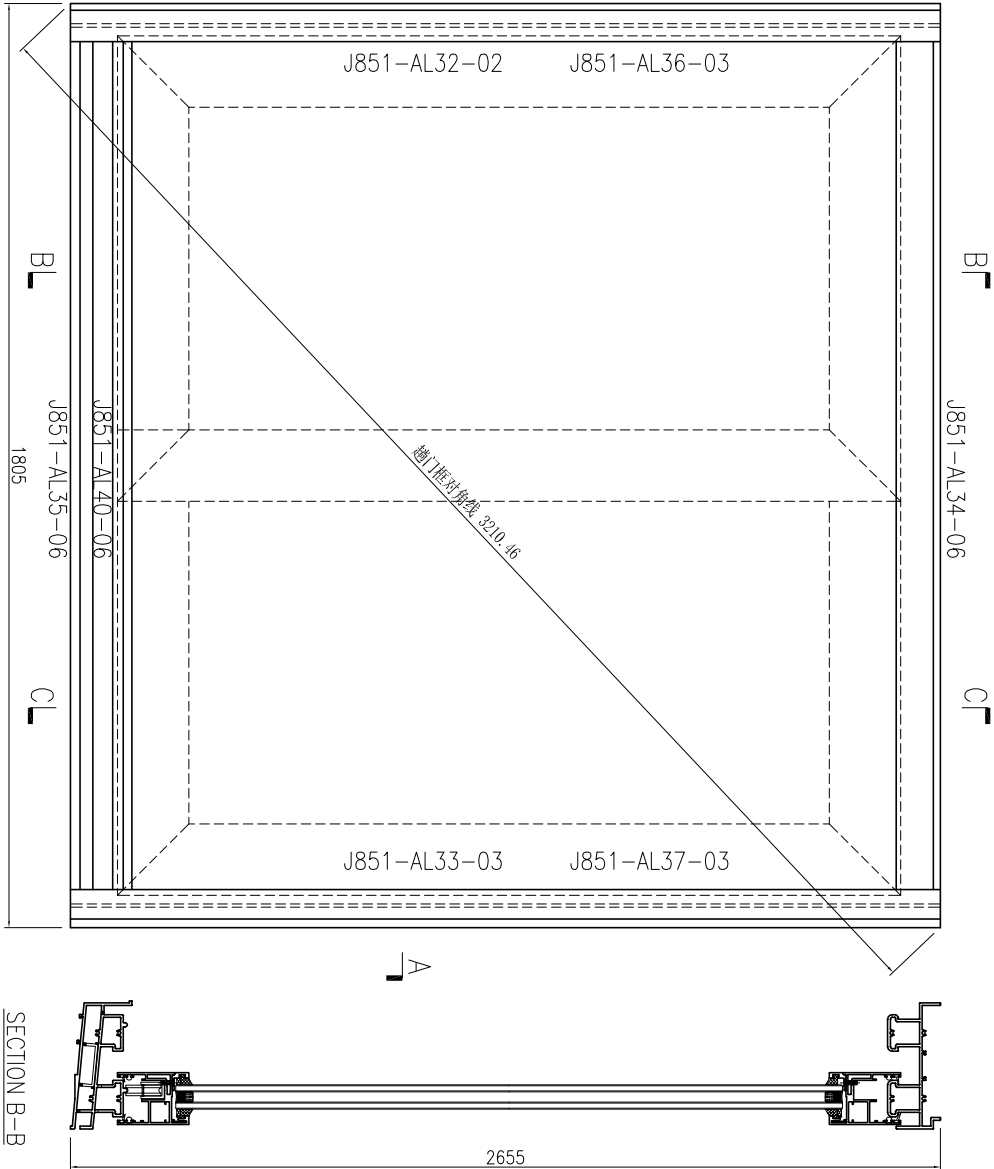

此加工图用于窗号 T1-W49D趟门框组框图。

SECTION A-A



SECTION B-B



美特铝质 有限公司
MTD Aluminum Fabricator Ltd.

工程號: J851	窗號:	數量: 1	繪圖: 曾建平	日期: 2020-04-02	批准:	日期:	名稱: 趟門框組裝圖	圖號: J851-ZK250
地盤: 青衣明匯	顏色: UCT534193SC-3 桃	位置:	校核: 王禮秋	日期: 2020-04-02	採用: 地盤		版本:	版本:

序号	产品编号	料号	产品名称	L (mm)	数量	备注
1	J851-AL32-01	X85702	趟門邊框	2545	1	
2	J851-AL33-02	X85702	趟門邊框	2545	1	
3	J851-AL34-09	X85698	趟門框頂橫	1900	1	
4	J851-AL35-09	X85701	趟門框底橫	1900	1	
5	J851-AL36-02	X846270	門企夾邊	2491	1	
6	J851-AL37-02	X846270	門企夾邊	2483.5	1	
7	J851-AL39	X85695	趟門夾框通	2545	1	取消
8	J851-AL40-09	17x50x17x3mm厚鋁槽		1900	1	

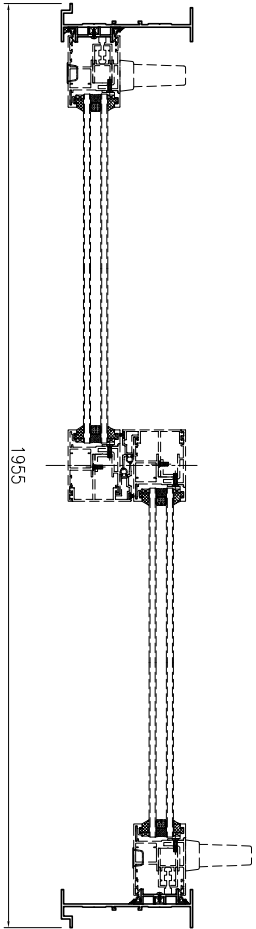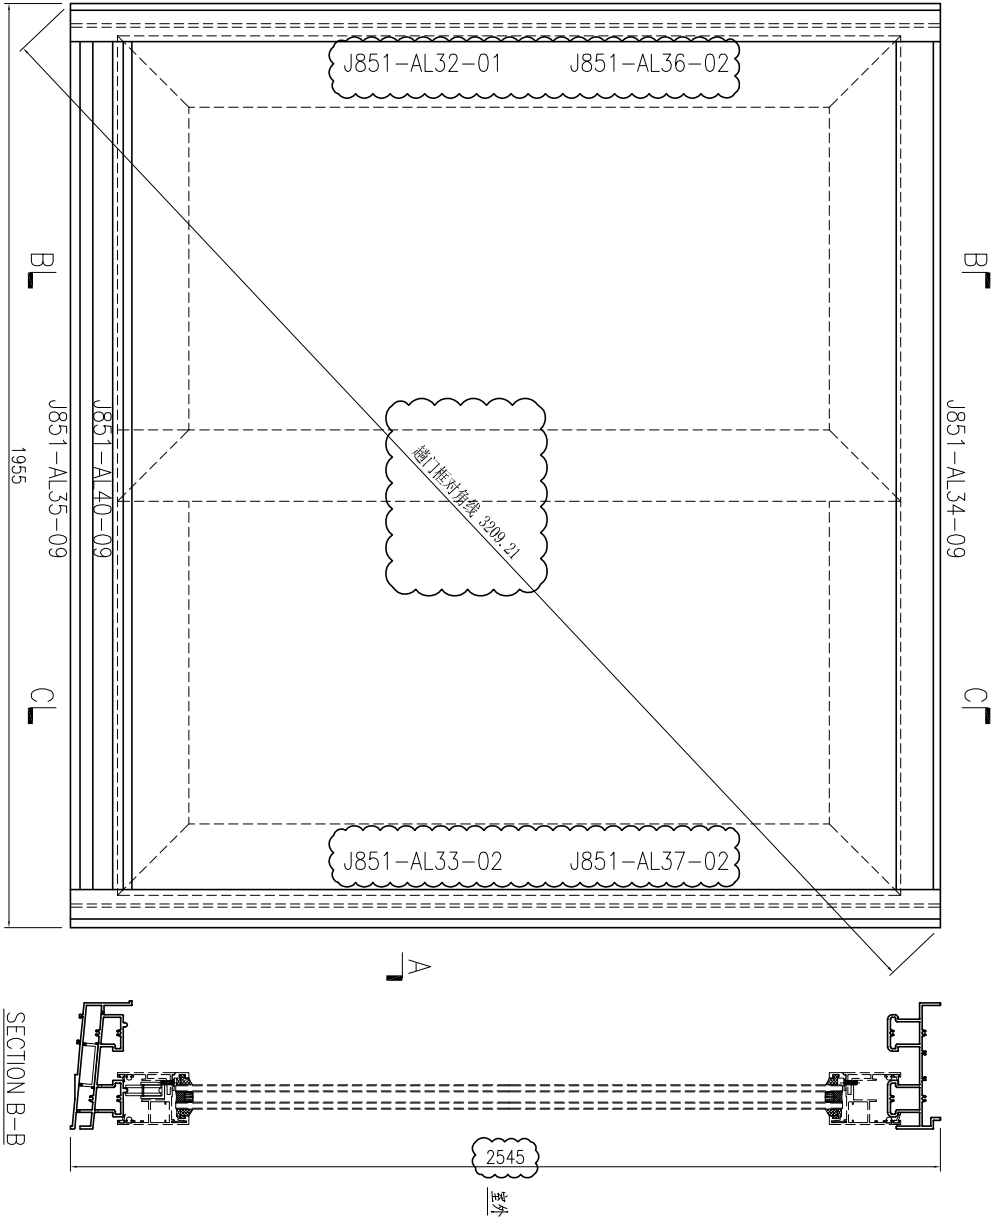

SECTION A-A

SECTION B-B

此加工图用于窗号 T2-W19A2 趟门框组框图。



美特铝质 有限公司
MIDI Aluminium Fabricator Ltd.

工程號: J851
地盤: 青衣明匯
窗號: 顏色: UCT534193SC-3 棧

數量: 27
位置:

繪圖: 曾建平
校核: 王禮秋



日期: 2020-04-02
日期: 2020-04-02

批准: 日期:
採用: 地盤 工廠

名稱: 趟門框組裝圖
版本: B

圖號: J851-ZK28
版本:



序号	产品编号	料号	产品名称	L (mm)	数量	备注
1	J851-AL32	X85702	趟門邊框	2655	1	
2	J851-AL33-02	X85702	趟門邊框	2655	1	
3	J851-AL34-09	X85698	趟門框頂橫	1900	1	
4	J851-AL35-09	X85701	趟門框底橫	1900	1	
5	J851-AL36-02	X846270	門企夾邊	2601	1	
6	J851-AL37-02	X846270	門企夾邊	2593.5	1	
7	J851-AL40-09	17x50x17x3mm厚鋁槽		1900	1	
8						

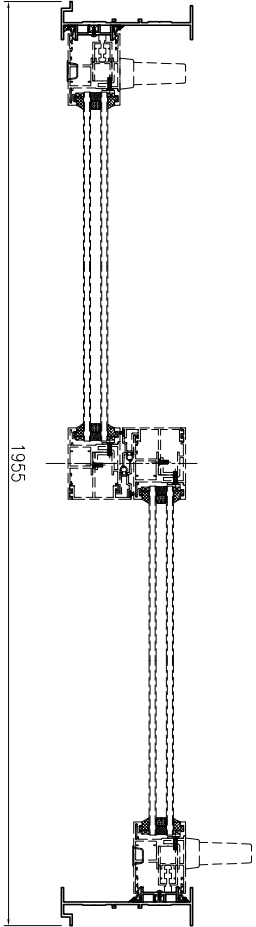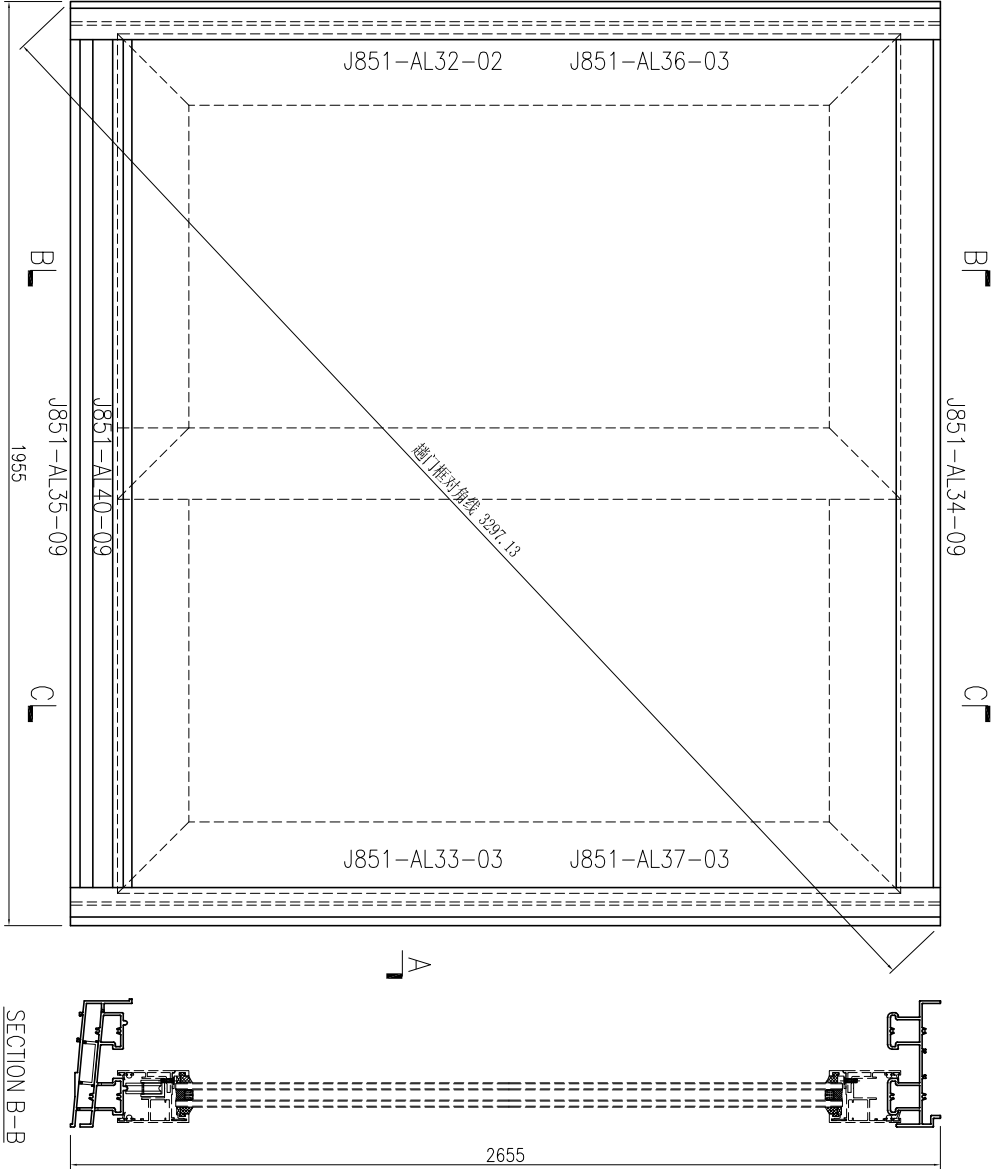

此加工图用于窗号 T2-W49A2 趟门框组框图。



 MIDI Aluminium Fabricator Ltd.		工程號: J851	窗號:	數量: 2	繪圖: 曾建平	日期: 2020-04-02	批准:	日期:	名稱: 趟門框組裝圖	圖號: J851-ZK280
地盤: 青衣明匯		顏色: UCT534193SC-3 桃	位置:	校核: 王禮秋	日期: 2020-04-02	採用: 地盤	工廠	版本:	版本:	

序号	产品编号	料号	产品名称	L (mm)	数量	备注
1	J851-AL32-01	X85702	趟門邊框	2545	1	
2	J851-AL33-02	X85702	趟門邊框	2545	1	
3	J851-AL34-10	X85698	趟門框頂橫	2040	1	
4	J851-AL35-10	X85701	趟門框底橫	2040	1	
5	J851-AL36-02	X846270	門企夾邊	2491	1	
6	J851-AL37-02	X846270	門企夾邊	2483.5	1	
7	J851-AL39	X85695	趟門夾框通	2545	1	取消
8	J851-AL40-10	17x50x17x3mm厚鋁槽		2040	1	

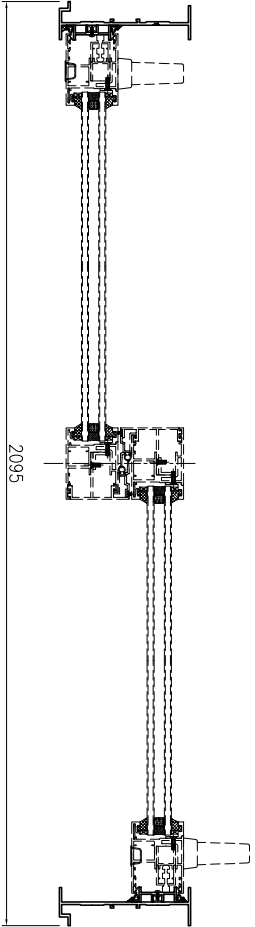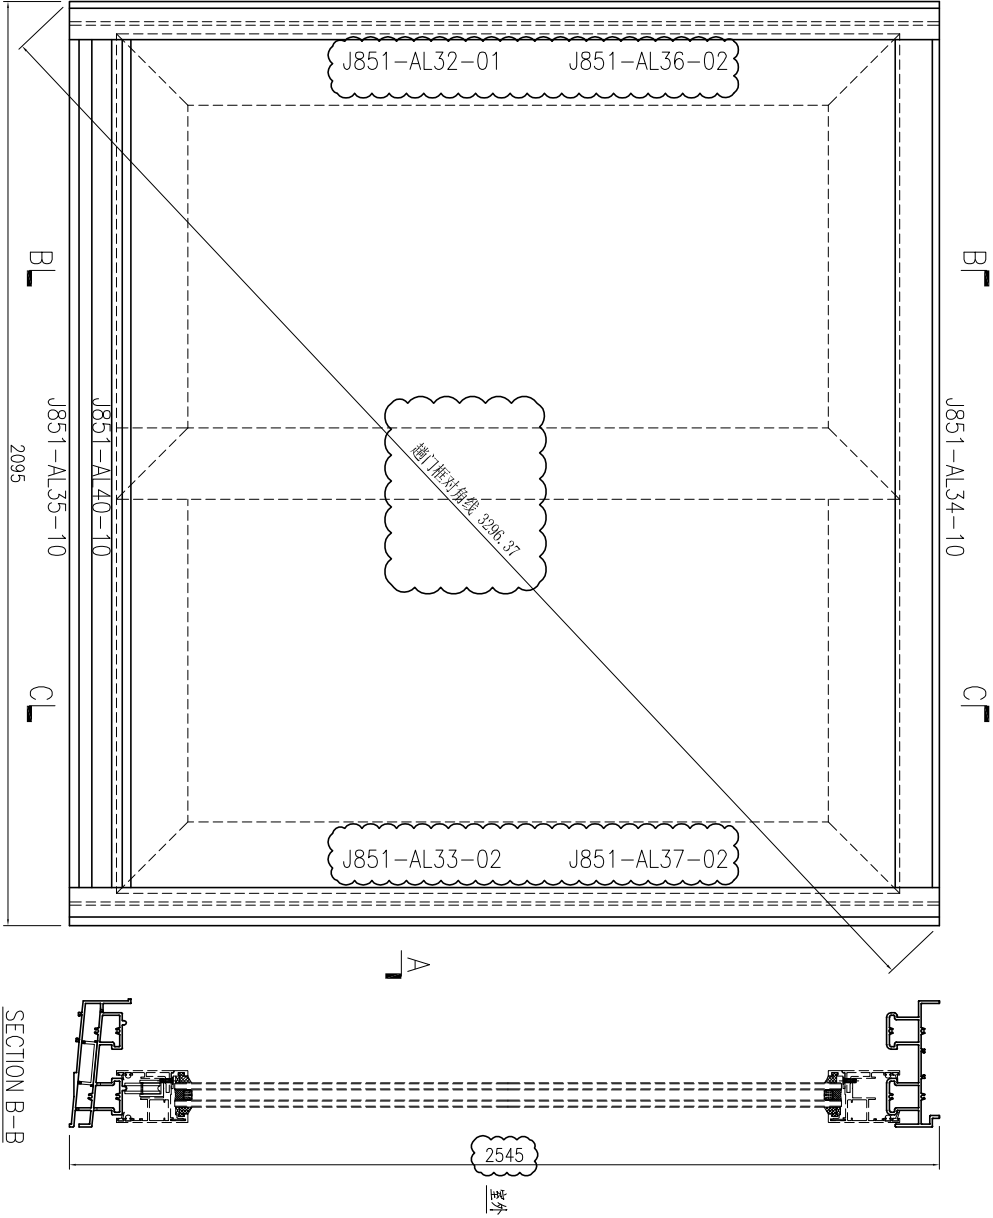

此加工图用于窗号 T2-W19A3 趟门框组框图。

序号	产品编号	料号	产品名称	L (mm)	数量	备注
1	J851-AL32R-01	X85702	趟門邊框	2545	1	
2	J851-AL33R-02	X85702	趟門邊框	2545	1	
3	J851-AL34-10	X85698	趟門框頂橫	2040	1	
4	J851-AL35R-10	X85701	趟門框底橫	2040	1	
5	J851-AL36-02	X846270	門企夾邊	2491	1	
6	J851-AL37-02	X846270	門企夾邊	2483.5	1	
7	J851-AL39	X85695	趟門夾框通	2545	1	取消
8	J851-AL40-10	17x50x17x3mm厚鋁槽		2040	1	

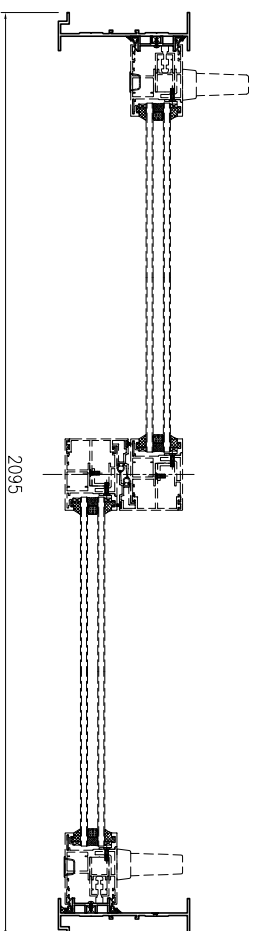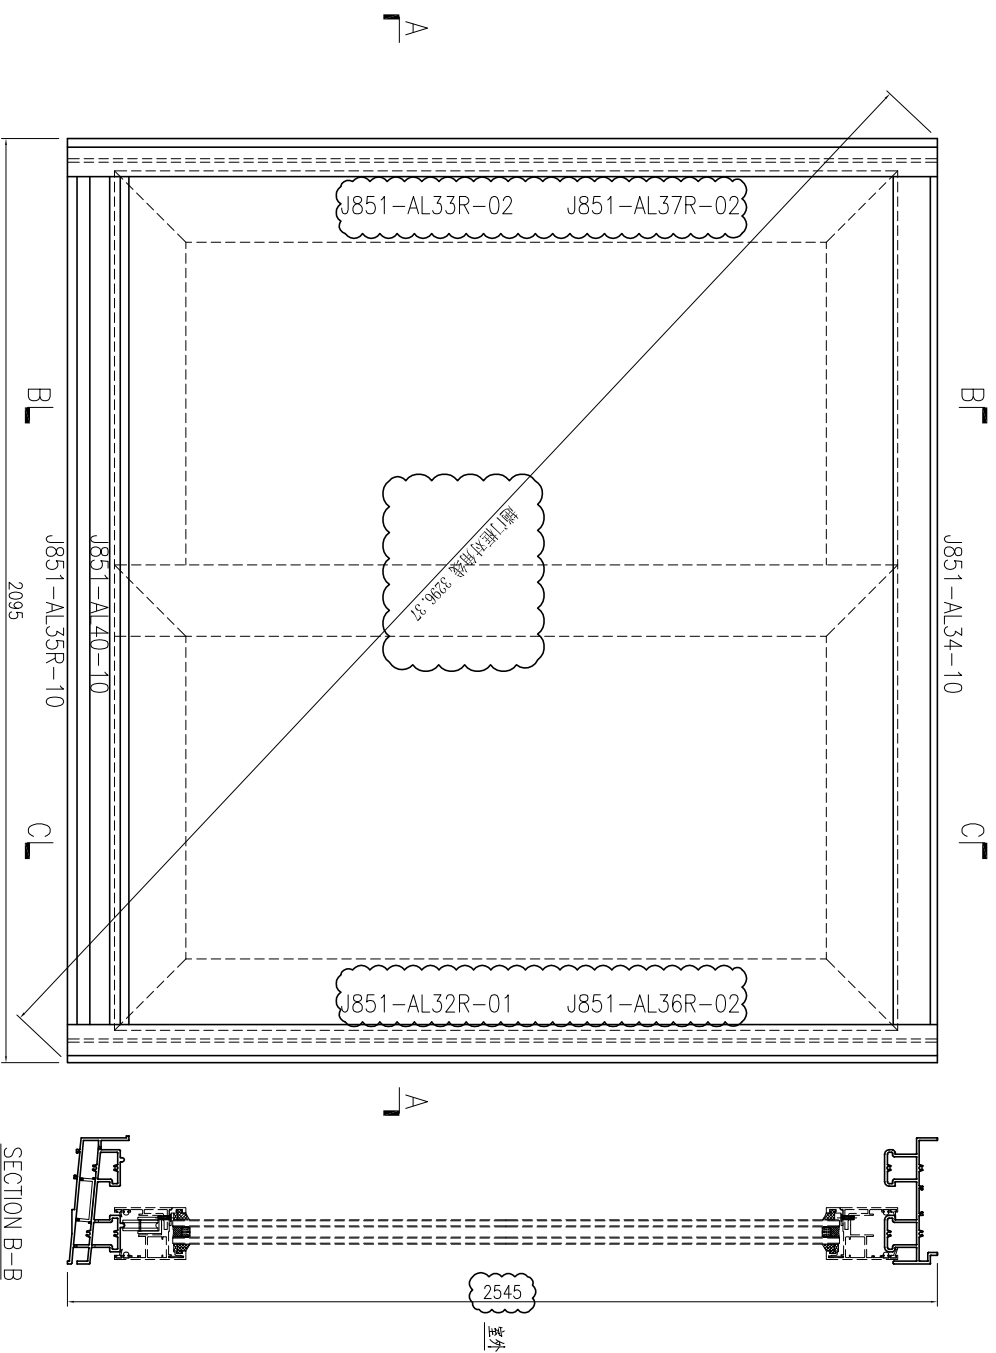

SECTION A-A

SECTION B-B



此加工图用于窗号 T1-W19A2R 趟门框组框图。



美特铝质 有限公司
MID Aluminum Fabricator Ltd.

工程號: J851	窗號:	數量: 13	繪圖: 曾建平	日期: 2020-04-02	批准:	日期:	名稱: 趟門框組裝圖	圖號: J851-ZK29R
地盤: 青衣明膠睡	顏色: UCT534193SC-3 桃	位置:	校核: 王豐秋	日期: 2020-04-02	採用: 地盤		版本: B	版本:

序号	产品编号	料号	产品名称	L (mm)	数量	备注
1	J851-AL32R-02	X85702	趟門邊框	2655	1	
2	J851-AL33R-03	X85702	趟門邊框	2655	1	
3	J851-AL34-10	X85698	趟門框頂橫	2040	1	
4	J851-AL35R-10	X85701	趟門框底橫	2040	1	
5	J851-AL36-03	X846270	門企夾邊	2601	1	
6	J851-AL37-03	X846270	門企夾邊	2593.5	1	
7	J851-AL40-10	17x50x17x3mm厚鋁槽		2040	1	
8						

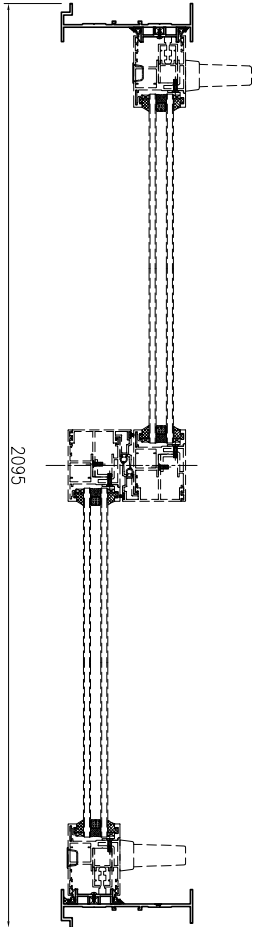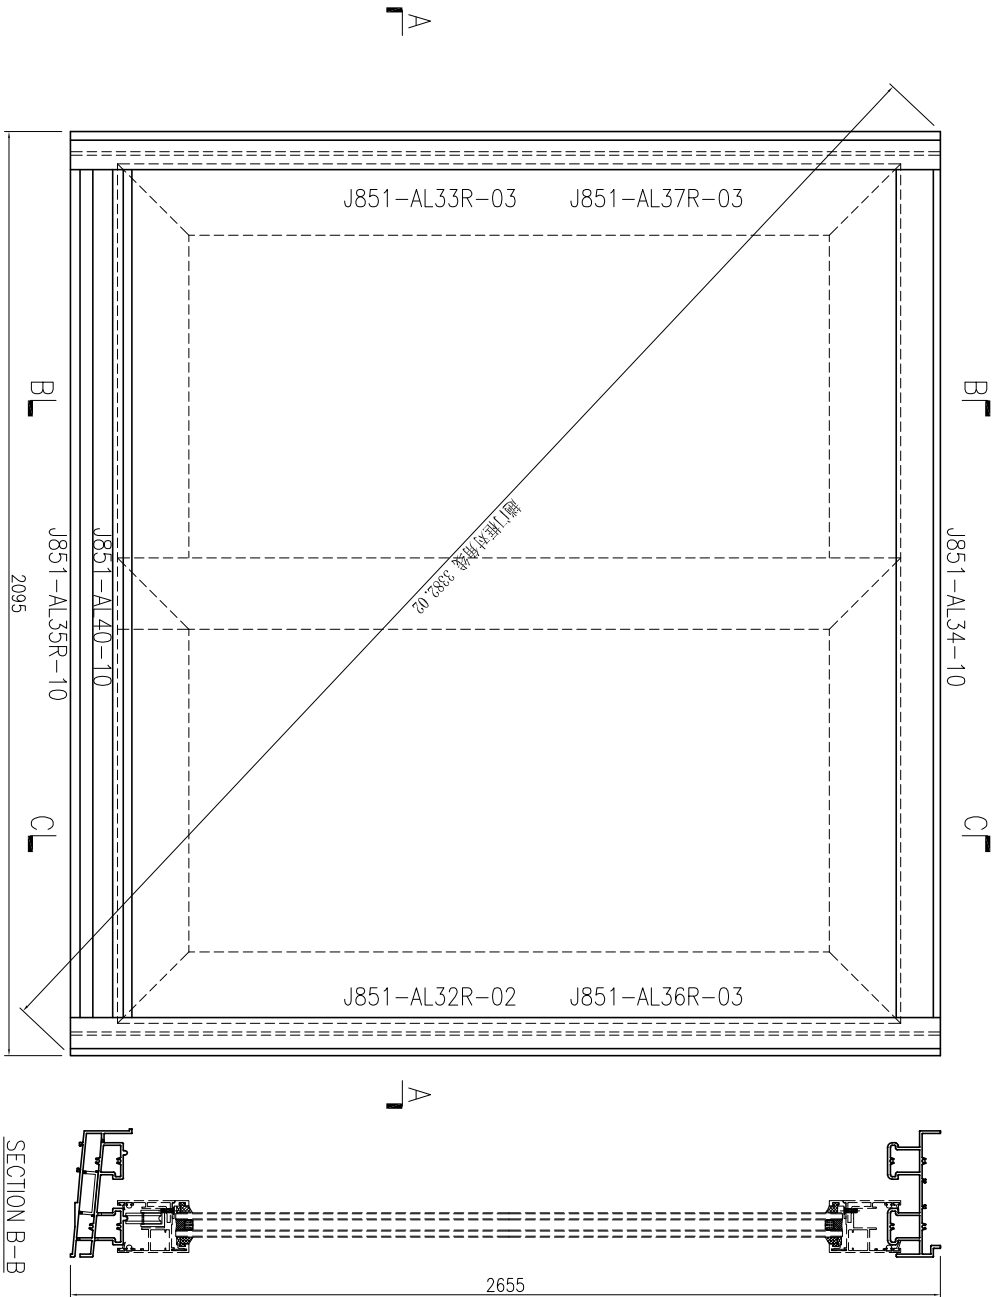

此加工图用于窗号丁1-W49A2R趟门框组装图。

SECTION A-A



SECTION B-B



美特铝质 有限公司
MIDI Aluminium Fabricator Ltd.

工程號: J851	窗號:	數量: 2	繪圖: 曾建平	日期: 2020-04-02	批准:	日期:	名稱: 趟門框裝圖	圖號: J851-ZK29cR
地盤: 青衣明匯	顏色: UCT534193SC-3 桃	位置:	校核: 王禮秋	日期: 2020-04-02	採用: 地盤	☒ 工廠 ☒	版本:	版本:

序号	产品编号	料号	产品名称	L (mm)	数量	备注
1	J851-AL32a-01	X85702	趟門邊框	2545	1	
2	J851-AL33a-01	X85702	趟門邊框	2545	1	
3	J851-AL34a-05	X85698	趟門框頂橫	1690	1	
4	J851-AL35a-05	X85701	趟門框底橫	1690	1	
5	J851-AL36a-01	X846270	門企夾邊	2491	1	
6	J851-AL37a-01	X846270	門企夾邊	2483.5	1	
7	J851-AL40-05	17x50x17x3mm厚鋁槽		1690	1	
8						

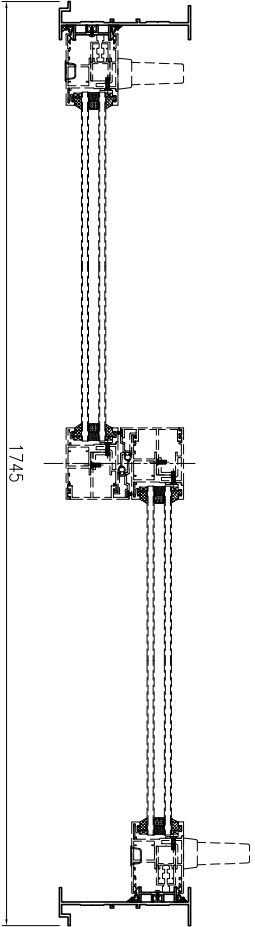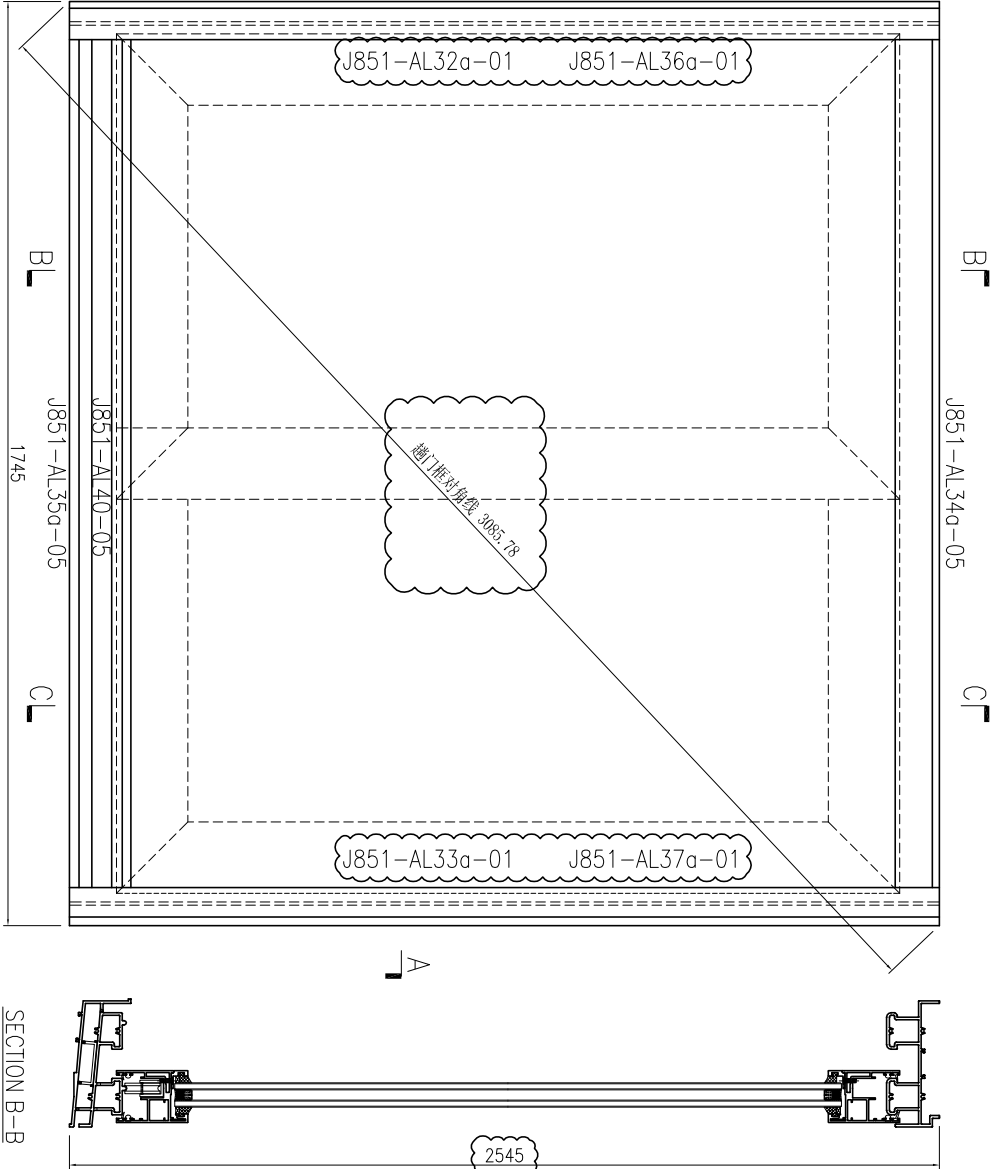

此加工图用于窗号 T1-W19B1a & T2-W19Cq 趟門框組框圖。
备注：T1-W19B1a有13副，T2-W19Cq有14副。

SECTION A-A

SECTION B-B



美特鋁質 有限公司
MIDI Aluminium Fabricator Ltd.

工程號: J851
地點: 青衣明題匯

窗號: 顏色: 10C4330SC(2H)-3 絕

位置:

數量: 27

繪圖: 曾建平
校核: 王豐秋



日期: 2020-04-02
日期: 2020-04-02

批准: 日期: 採用: 地盤


版本: A

圖號: J851-ZK30

序号	产品编号	料号	产品名称	L (mm)	数量	备注
1	J851-AL32Ra-01	X85702	趟門邊框	2545	1	
2	J851-AL33Ra-01	X85702	趟門邊框	2545	1	
3	J851-AL34a-05	X85698	趟門框頂橫	1690	1	
4	J851-AL35Ra-05	X85701	趟門框底橫	1690	1	
5	J851-AL36Ra-01	X846270	門企夾邊	2491	1	
6	J851-AL37Ra-01	X846270	門企夾邊	2483.5	1	
7	J851-AL40-05	17x50x17x3mm厚鋁槽		1690	1	
8						

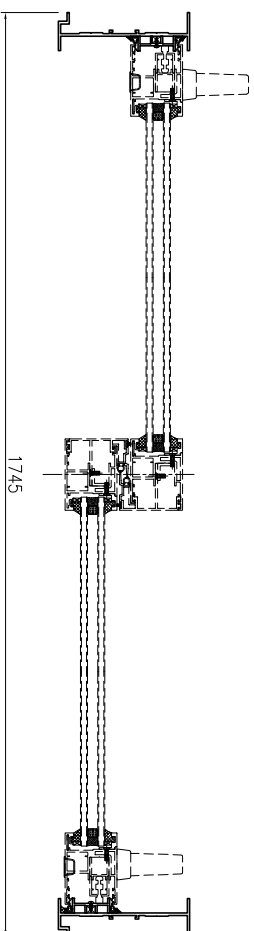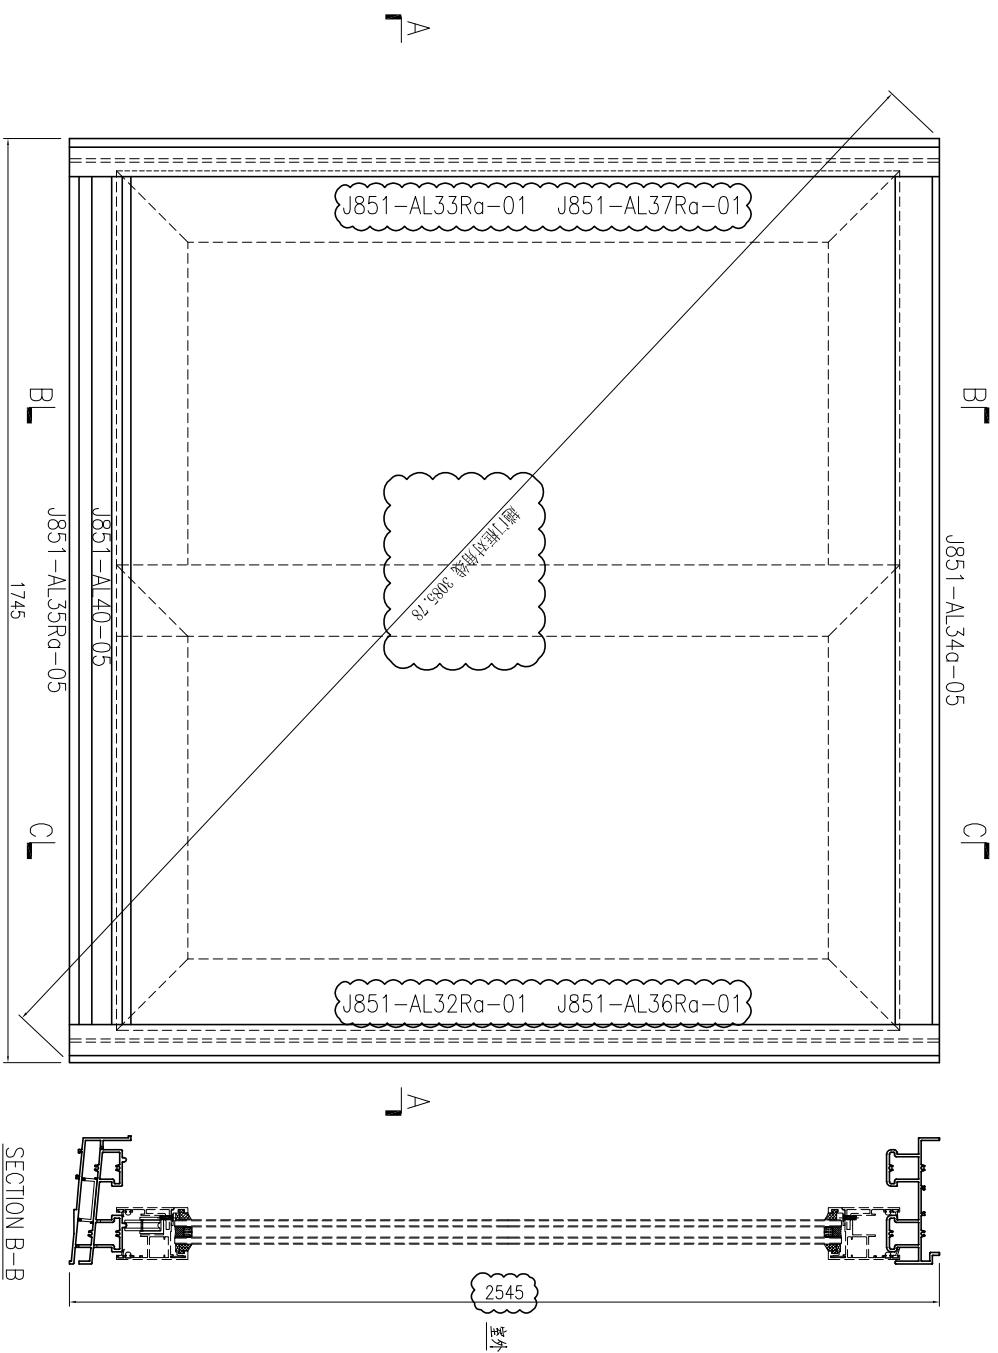

SECTION A-A

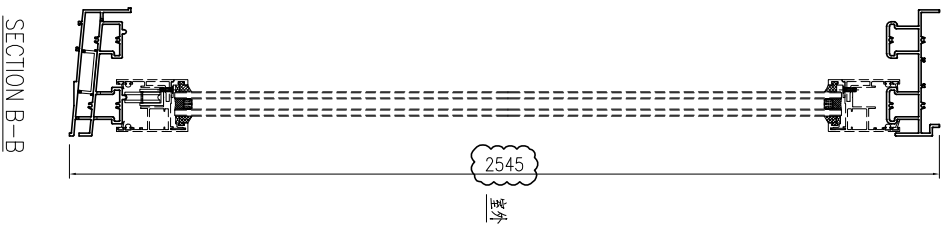

SECTION B-B



此加工图用于窗号 T1-W19CRa & T2-W19BRa 趟門框組框圖。
备注: T1-W19CRa有13副, T2-W19BRa有14副。



美特鋁質 有限公司
MIDI Aluminium Fabricator Ltd.

工程號: J851	窗號:	數量: 27	繪圖: 曾建平	日期: 2020-04-02	批准:	日期:	名稱: 趟門框組框圖	圖號: J851-ZK30R
地盤: 青衣明匯	顏色: TUC43350SC(H)-3 皓	位置:	校核: 王豐秋	日期: 2020-04-02	採用: 地盤	工廠	版本: A	版本:



序号	产品编号	料号	产品名称	L (mm)	数量	备注
1	J851-AL32a-02	X85702	趟門邊框	2655	1	
2	J851-AL33a-02	X85702	趟門邊框	2655	1	
3	J851-AL34a-05	X85698	趟門框頂橫	1690	1	
4	J851-AL35a-05	X85701	趟門框底橫	1690	1	
5	J851-AL36a-02	X846270	門企夾邊	2601	1	
6	J851-AL37a-02	X846270	門企夾邊	2593.5	1	
7	J851-AL40-05	17x50x17x3mm厚鋁槽		1690	1	
8						

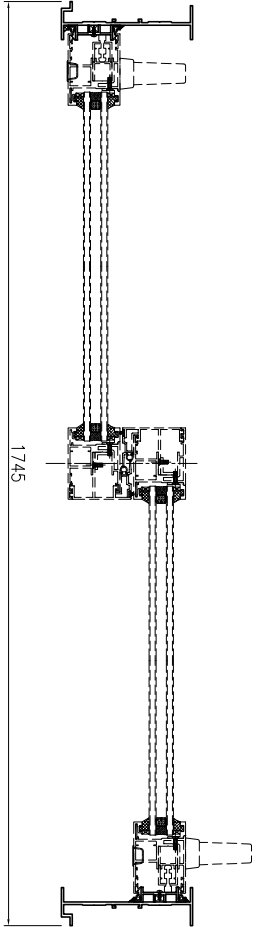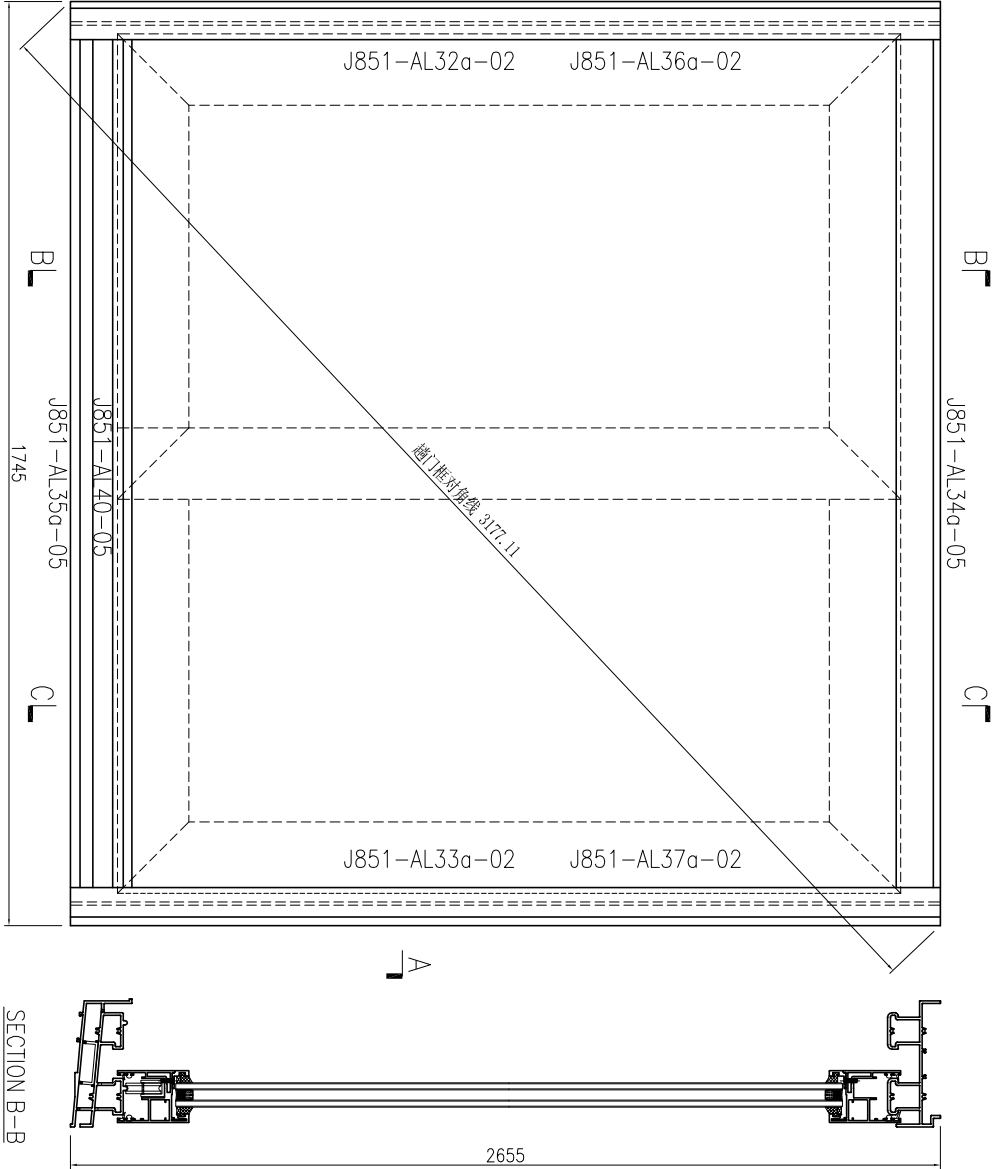

此加工图用于窗号 T1-W49B1 趟门框组图。

 MIDI Aluminium Fabricator Ltd.		工程號: J851	窗號:	數量: 1	繪圖: 曾建平	日期: 2020-04-02	批准:	日期:	名稱: 趟門框裝圖	圖號: J851-ZK30a
地盤: 青衣明匯		顏色: 10C43350SC(7H)-3 皓	位置:	校核: 王禮秋	日期: 2020-04-02	採用: 地盤	工廠	版本:	版本:	

序号	产品编号	料号	产品名称	L (mm)	数量	备注
1	J851-AL32Ra-02	X85702	趟門邊框	2655	1	
2	J851-AL33Ra-02	X85702	趟門邊框	2655	1	
3	J851-AL34a-05	X85698	趟門框頂橫	1690	1	
4	J851-AL35Ra-05	X85701	趟門框底橫	1690	1	
5	J851-AL36Ra-02	X846270	門企夾邊	2601	1	
6	J851-AL37Ra-02	X846270	門企夾邊	2593.5	1	
7	J851-AL40-05	17x50x17x3mm厚鋁槽		1690	1	
8						

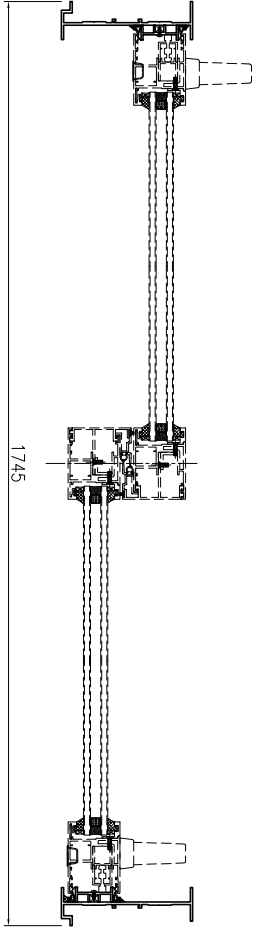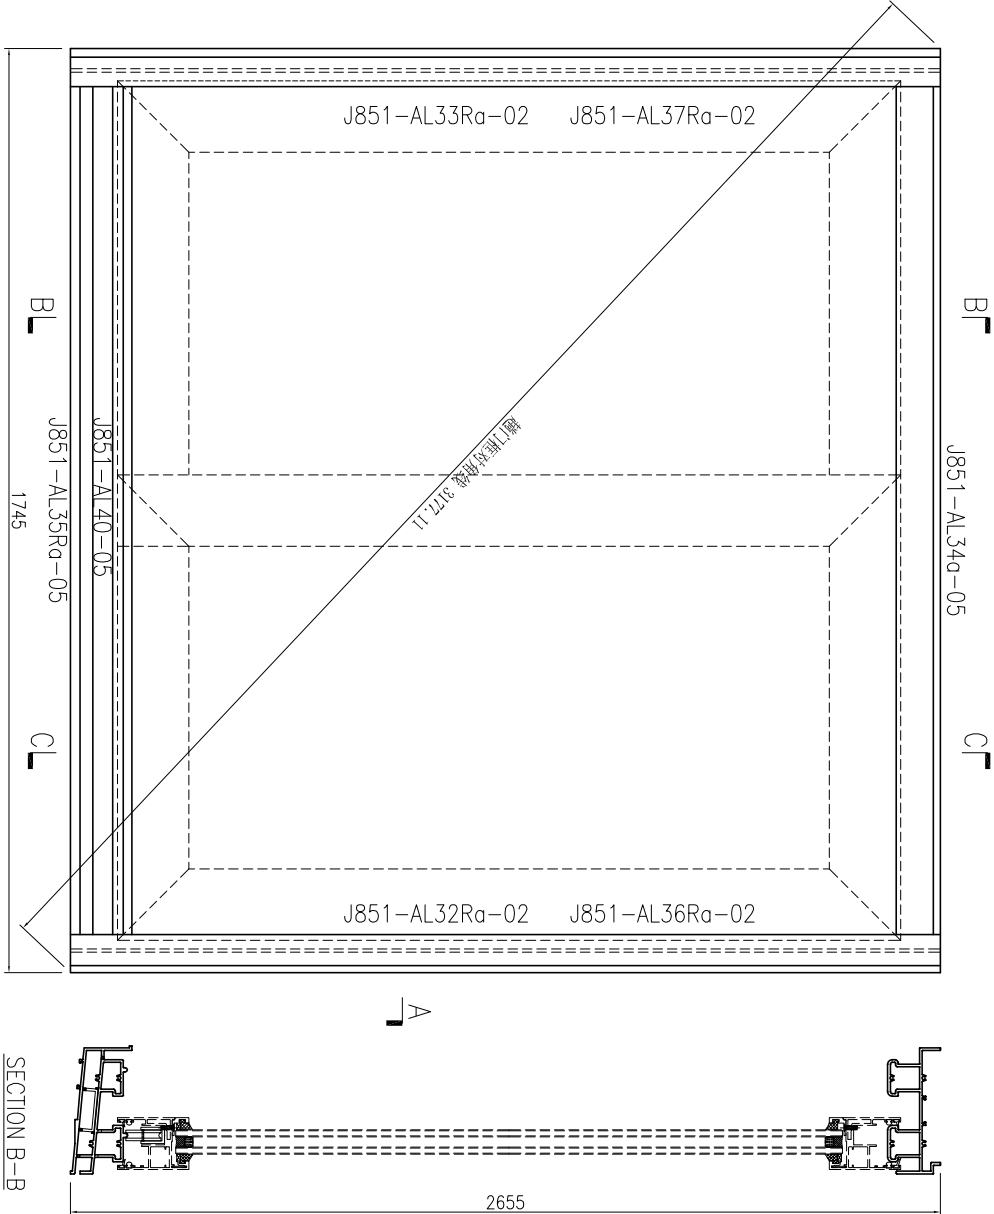

此加工图用于窗号 T1-W49CRa & T1-W49B1R趟门框组框图。

备注: T1-W49CRa有1副, T1-W49B1R有1副。

SECTION A-A

SECTION B-B



美特铝质 有限公司
MIDI Aluminium Fabricator Ltd.

工程號: J851
地點: 青衣明匯

窗號: 顏色: J10C43350SC(H)-3 絕

數量: 2
位置:

繪圖: 曾建平
校核: 王禮秋



日期: 2020-04-02
日期: 2020-04-02

批准: 採用: 地盤 工廠

名稱: 趟門框組裝圖
版本:

圖號: J851-ZK30aR
版本:



序号	产品编号	料号	产品名称	L (mm)	数量	备注
1	J851-AL32a-01	X85702	趟門邊框	2545	1	
2	J851-AL33a-01	X85702	趟門邊框	2545	1	
3	J851-AL34a-06	X85698	趟門框頂橫	1750	1	
4	J851-AL35a-06	X85701	趟門框底橫	1750	1	
5	J851-AL36a-01	X846270	門企夾邊	2491	1	
6	J851-AL37a-01	X846270	門企夾邊	2483.5	1	
7	J851-AL40-06	17x50x17x3mm厚鋁槽		1750	1	
8						

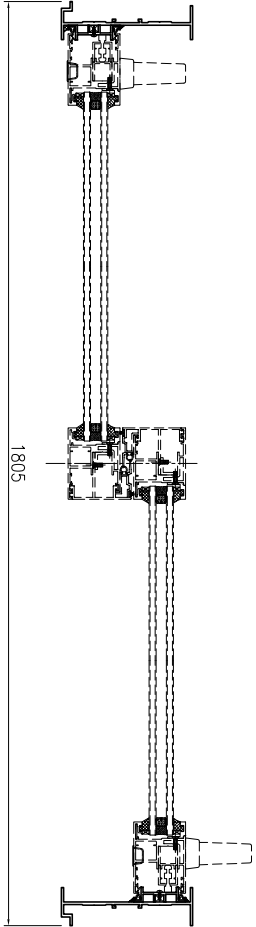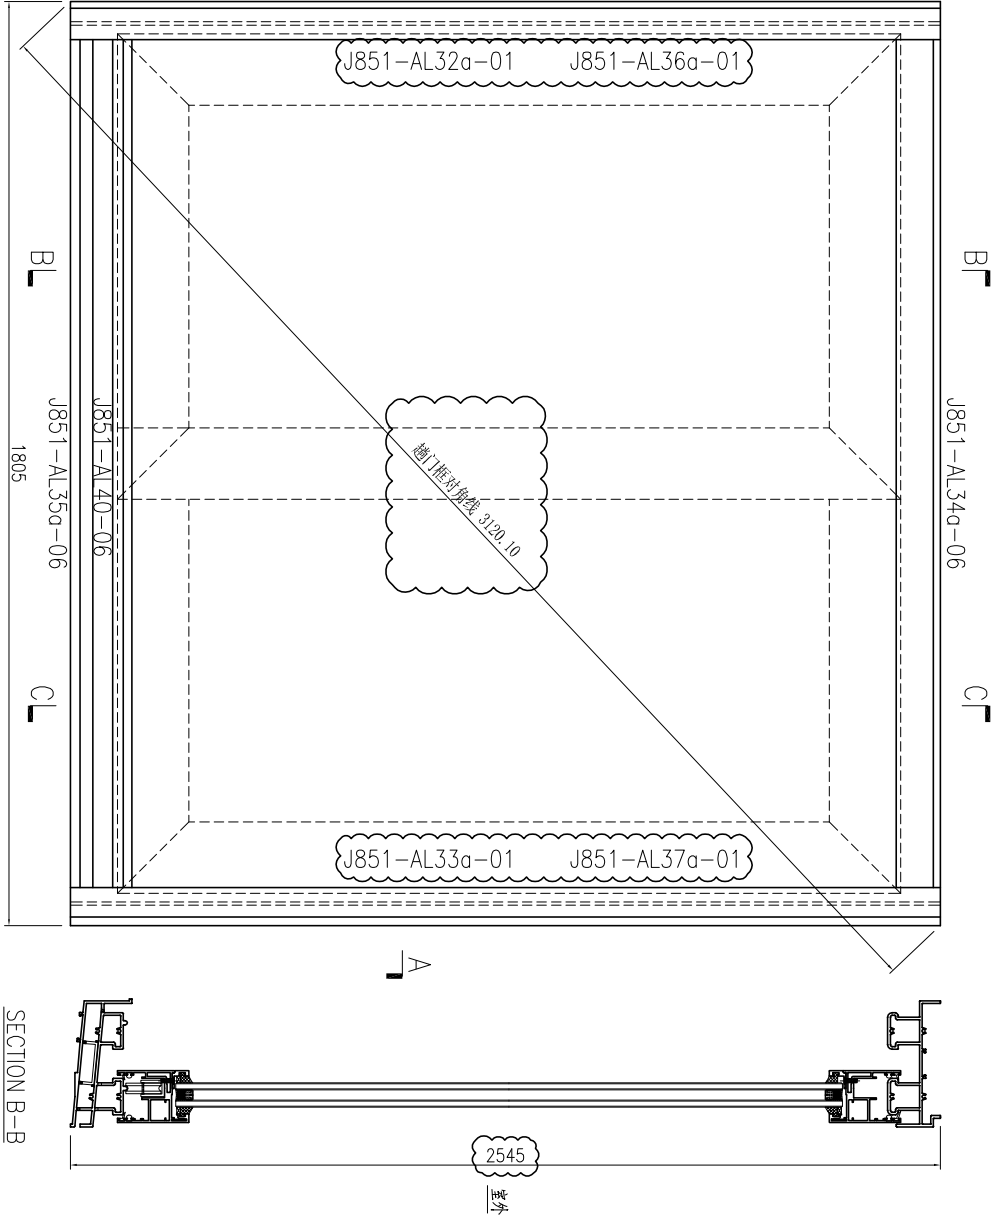

此加工图用于窗号 T1-W19Dc 趟門框組框圖。

美特鋁質 有限公司 MIDI Aluminium Fabricator Ltd.		工程號: J851	窗號:	數量: 14	繪圖: 曾建平	日期: 2020-04-02	批准:	名稱: 趟門框組裝圖	圖號: J851-ZK31
地盤: 青衣明匯		顏色: 10C4330SC(H)-3 皓	位置:	校核: 王禮秋	日期: 2020-04-02	採用: 地盤	工廠	版本: A	版本:

序号	产品编号	料号	产品名称	L (mm)	数量	备注
1	J851-AL32Ra-01	X85702	趟門邊框	2545	1	
2	J851-AL33Ra-01	X85702	趟門邊框	2545	1	
3	J851-AL34a-06	X85698	趟門框頂橫	1750	1	
4	J851-AL35Ra-06	X85701	趟門框底橫	1750	1	
5	J851-AL36Ra-01	X846270	門企夾邊	2491	1	
6	J851-AL37Ra-01	X846270	門企夾邊	2483.5	1	
7	J851-AL40-06	17x50x17x3mm厚鋁槽		1750	1	
8						

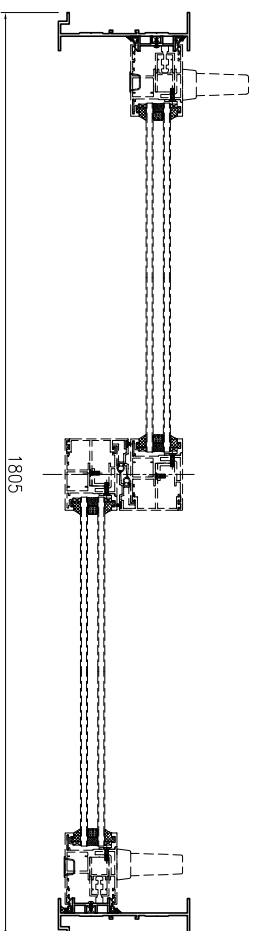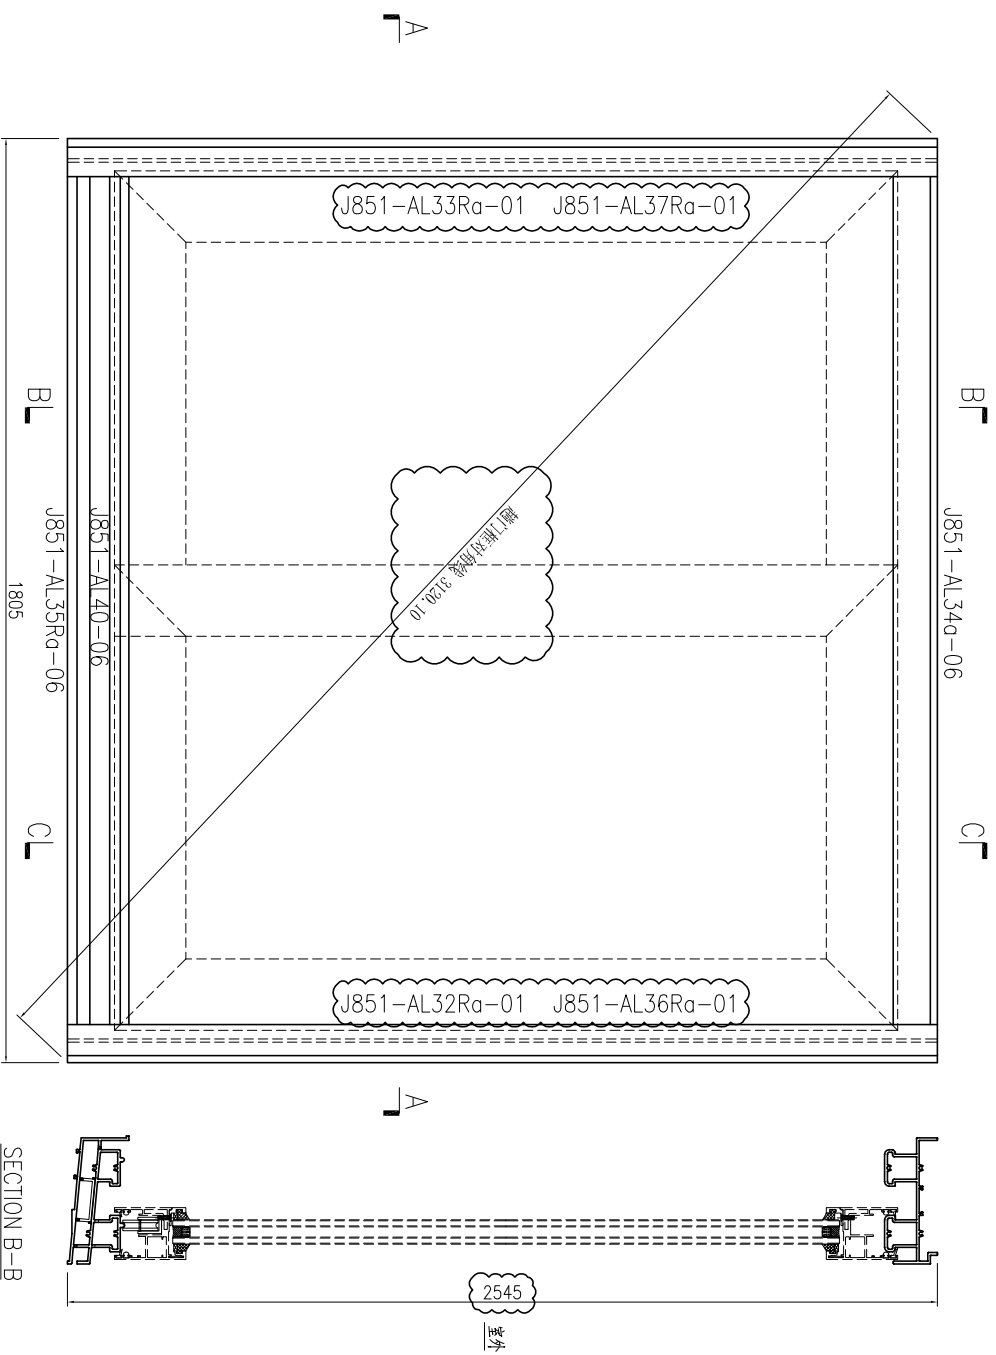



此加工圖用于窗号 T2-W19DRa 趟門框組裝圖。



美特鋁質 有限公司
MIDI Aluminium Fabricator Ltd.

工程號: J851	窗號:	數量: 13	繪圖: 曾建平	日期: 2020-04-02	批准:	日期:	名稱: 趟門框組裝圖	圖號: J851-ZK31R
地盤: 青衣明匯	顏色: 10C43350SC(H)-3 皓	位置:	校核: 王豐秋	日期: 2020-04-02	採用: 地盤	☒ 工廠	版本: A	版本:

序号	产品编号	料号	产品名称	L (mm)	数量	备注
1	J851-AL32Ra-02	X85702	趟門邊框	2655	1	
2	J851-AL33Ra-02	X85702	趟門邊框	2655	1	
3	J851-AL34a-06	X85698	趟門框頂橫	1750	1	
4	J851-AL35Ra-06	X85701	趟門框底橫	1750	1	
5	J851-AL36Ra-02	X846270	門企夾邊	2601	1	
6	J851-AL37Ra-02	X846270	門企夾邊	2593.5	1	
7	J851-AL40-06	17x50x17x3mm厚鋁槽		1750	1	
8						

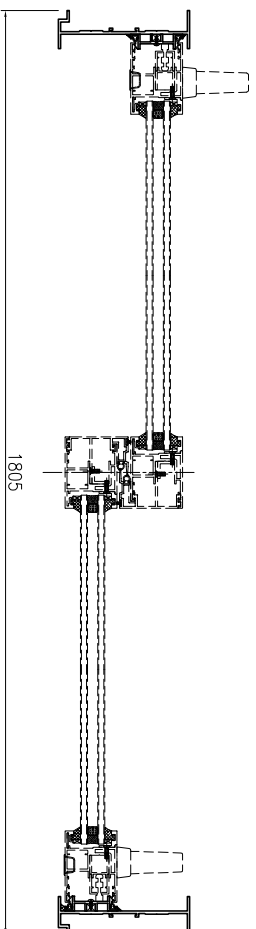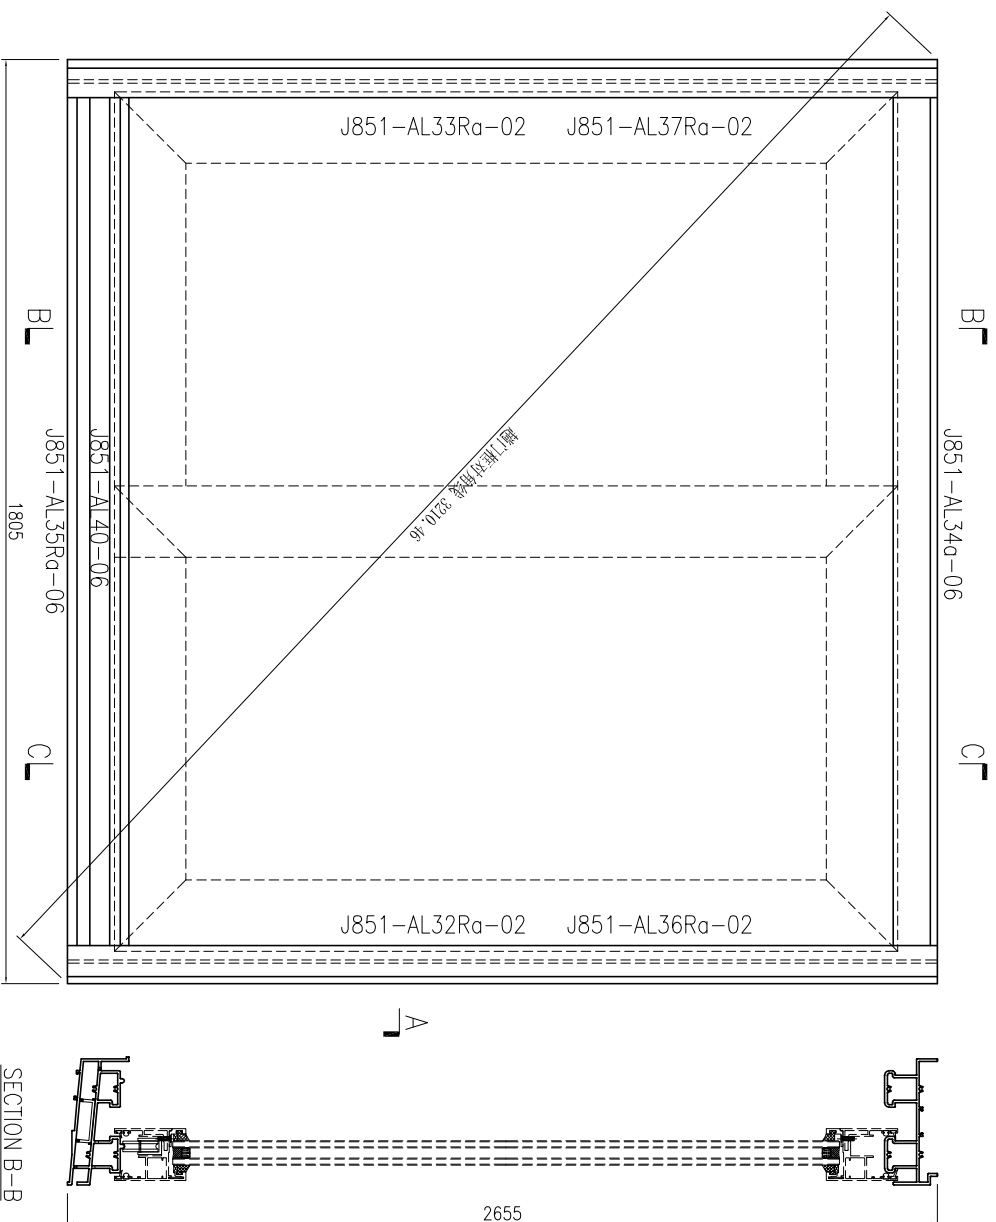



此加工图用于窗号 T2-W49DR趟门框组框图。



美特铝质 有限公司
MIDI Aluminium Fabricator Ltd.

工程號: J851	窗號:	數量: 1	繪圖: 曾建平	日期: 2020-04-02	批准:	日期:	名稱: 趟門框組裝圖	圖號: J851-ZK310R
地盤: 青衣明匯	顏色: J10C43350SC(H)-3 皓	位置:	校核: 王禮秋	日期: 2020-04-02	採用: 地盤		版本:	版本:

序号	产品编号	料号	产品名称	L (mm)	数量	备注
1	J851-AL32a-01	X85702	趟門邊框	2545	1	
2	J851-AL33a-01	X85702	趟門邊框	2545	1	
3	J851-AL34a-10	X85698	趟門框頂橫	2040	1	
4	J851-AL35a-10	X85701	趟門框底橫	2040	1	
5	J851-AL36a-01	X846270	門企夾邊	2491	1	
6	J851-AL37a-01	X846270	門企夾邊	2483.5	1	
7	J851-AL40-10	17x50x17x3mm厚鋁槽		2040	1	
8						

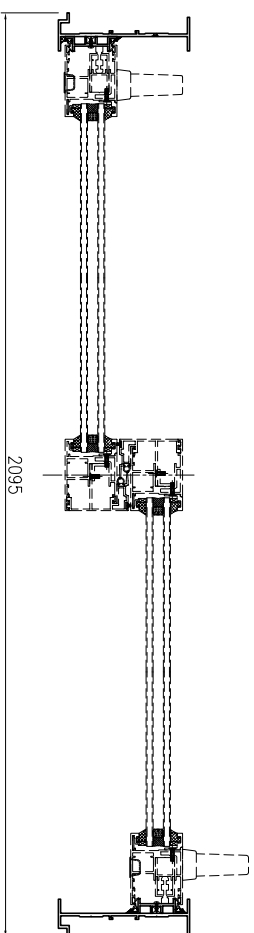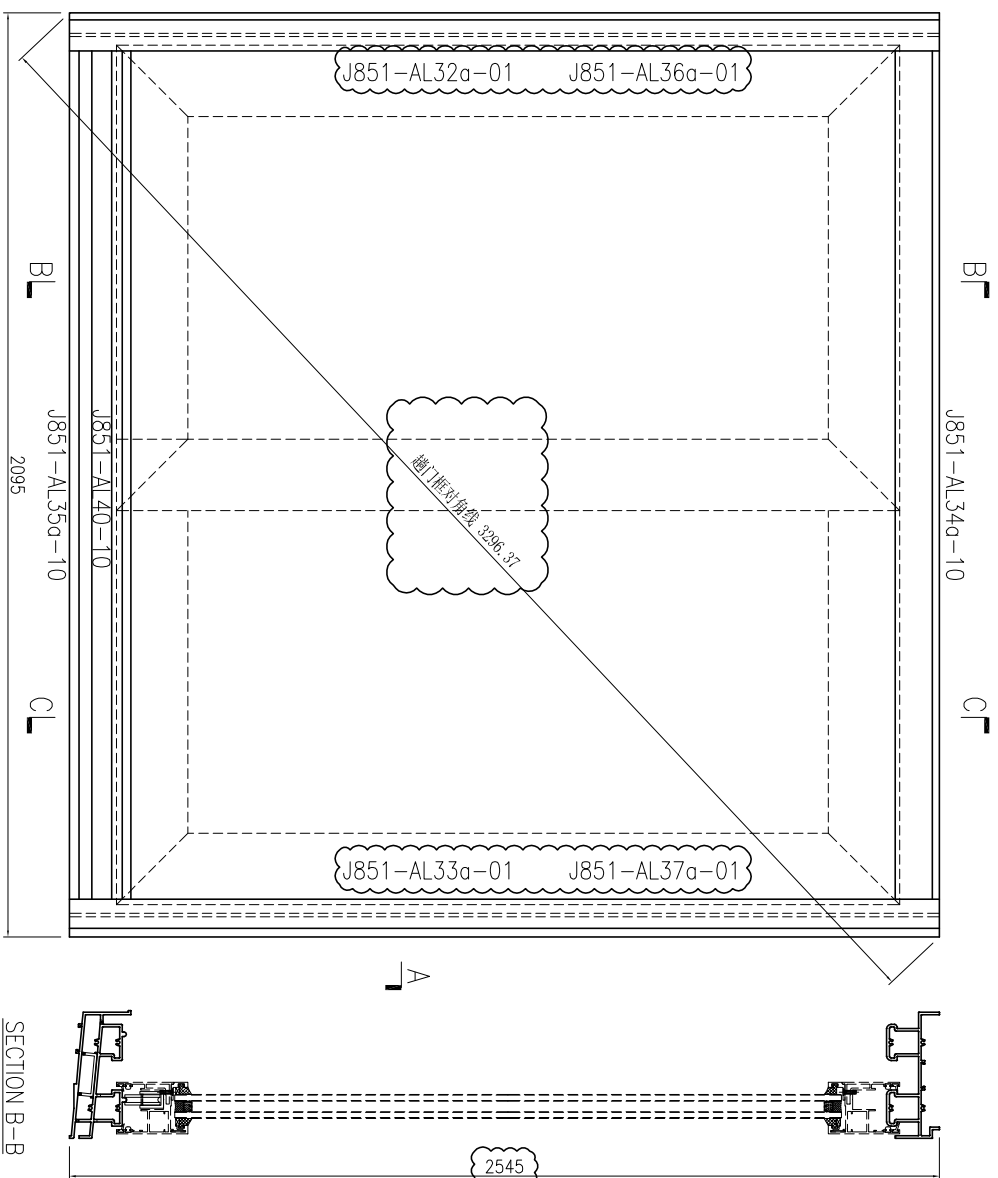

SECTION A-A

SECTION B-B



此加工圖用于窗号 T2-W19A30 趟門框組框圖。




美特鋁質 有限公司
MIDI Aluminium Fabricator Ltd.

工程號: J851	窗號: 13	繪圖: 曾建平	日期: 2020-04-02	批准: 趙門框組框圖	圖號: J851-ZK32
地盤: 青衣明匯	顏色: TUC43350SC(H)-3 皓	位置: 校核: 王豐秋	日期: 2020-04-02	採用: 地盤	版本: A

序号	产品编号	料号	产品名称	L (mm)	数量	备注
1	J851-AL32Ra-01	X85702	趟門邊框	2545	1	
2	J851-AL33a-01	X85702	趟門邊框	2545	1	
3	J851-AL34a-10	X85698	趟門框頂橫	2040	1	
4	J851-AL35Ra-10	X85701	趟門框底橫	2040	1	
5	J851-AL36a-01	X846270	門企夾邊	2491	1	
6	J851-AL37a-01	X846270	門企夾邊	2483.5	1	
7	J851-AL40-10	17x50x17x3mm厚鋁槽		2040	1	
8						

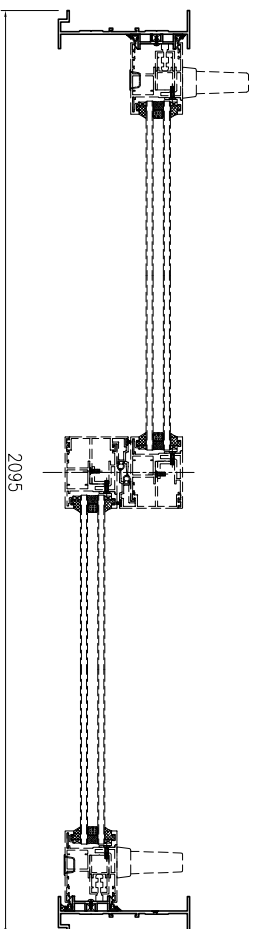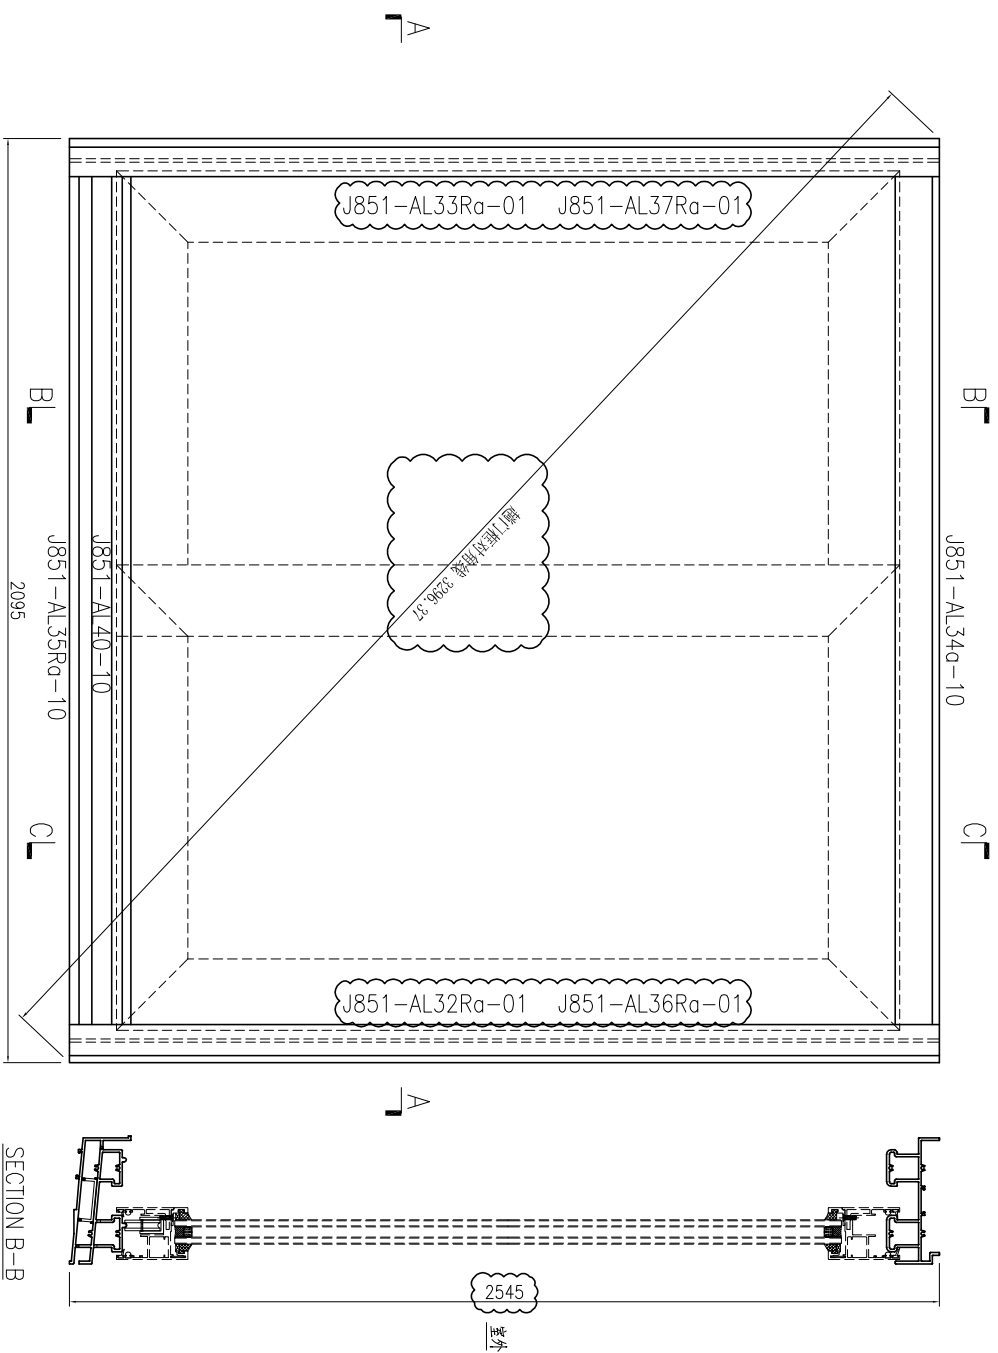

SECTION A-A

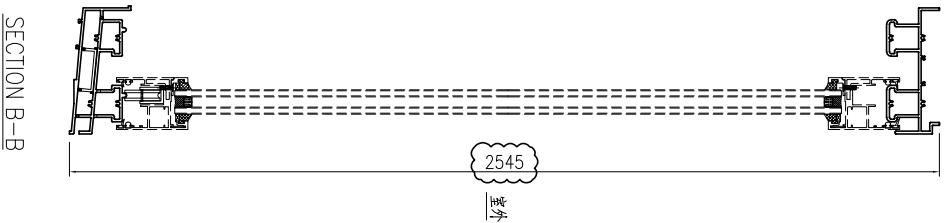

SECTION B-B



此加工图用于窗号 T1-W19A2RQ 趟門框組框图。



美特鋁質 有限公司
MIDI Aluminium Fabricator Ltd.

工程號: J851	窗號:	數量: 14	繪圖: 曾建平	日期: 2020-04-02	批准:	日期:	名稱: 趟門框組裝圖	圖號: J851-ZK32R
地盤: 青衣明匯	顏色: 10C43350SC(H)-3 皓	位置:	校核: 王禮秋	日期: 2020-04-02	採用: 地盤	☒ 工廠	版本: A	版本:

序号	产品编号	料号	产品名称	L (mm)	数量	备注
1	J851-AL32a-02	X85702	趟門邊框	2655	1	
2	J851-AL33a-02	X85702	趟門邊框	2655	1	
3	J851-AL34a-10	X85698	趟門框頂橫	2040	1	
4	J851-AL35a-10	X85701	趟門框底橫	2040	1	
5	J851-AL36a-02	X846270	門企夾邊	2601	1	
6	J851-AL37a-02	X846270	門企夾邊	2593.5	1	
7	J851-AL40-10	17x50x17x3mm厚鋁槽		2040	1	
8						

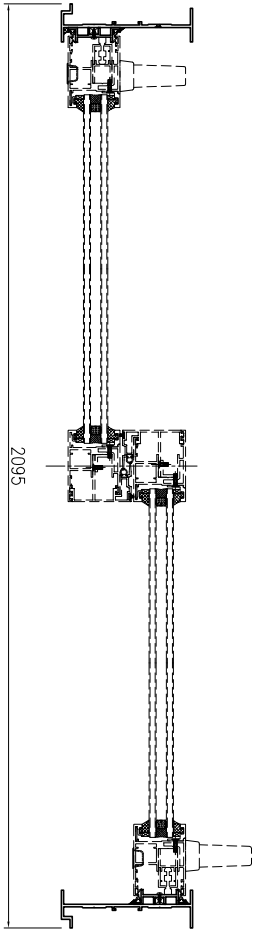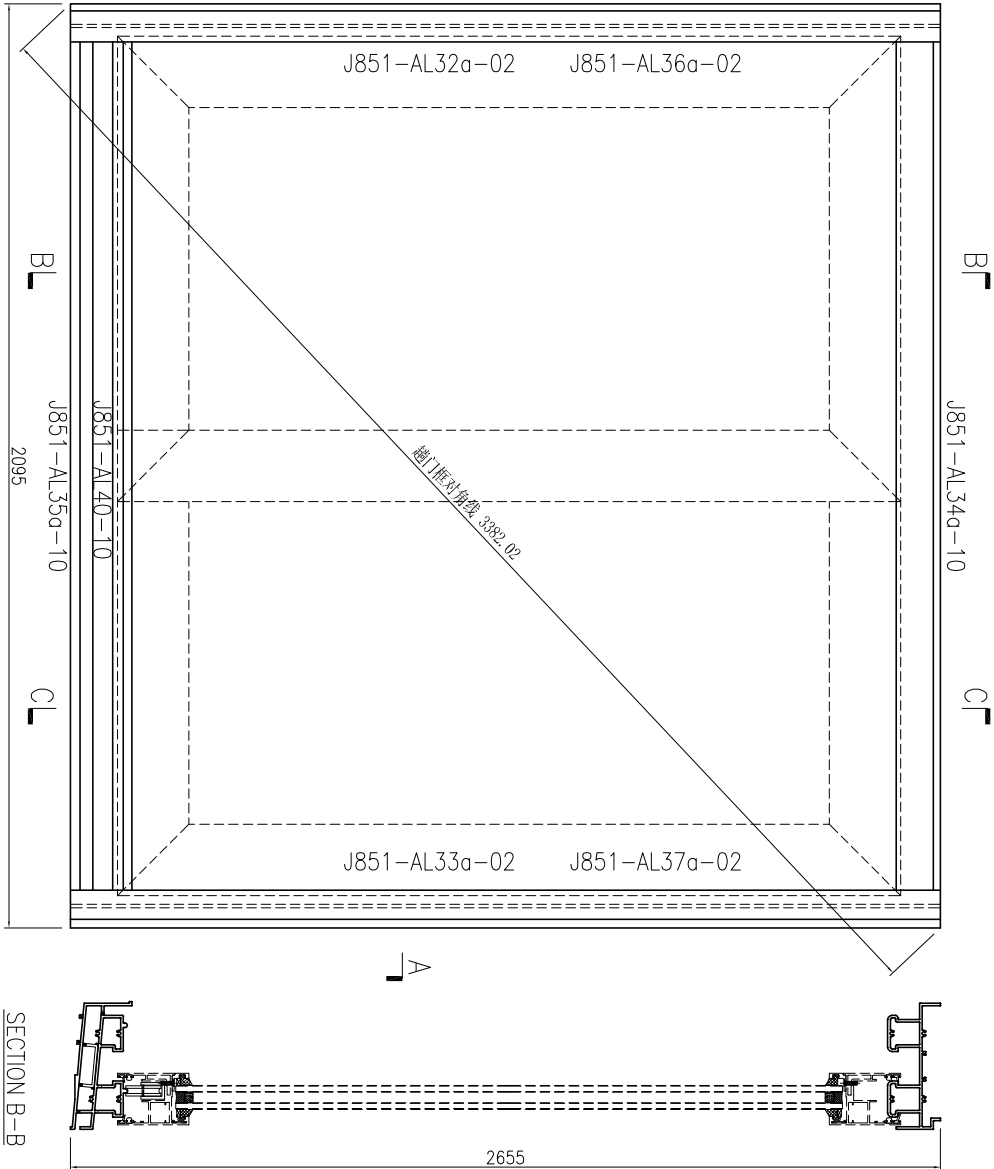

此加工图用于窗号T2-W49A3趟门框组图。

SECTION A-A

SECTION B-B




美特铝质 有限公司
MIDI Aluminium Fabricator Ltd.

工程號: J851	窗號:	數量: 2	繪圖: 曾建平	日期: 2020-04-02	批准:	日期:	名稱: 趟門框裝圖	圖號: J851-ZK32a
地盤: 青衣明匯	顏色: J10C43350SC(7H)-3 皓	位置:	校核: 王禮秋	日期: 2020-04-02	採用: 地盤	☒ 工廠	版本:	版本:




产品编号	L(mm)	数量	A	B	N	M	N1	M1	备注
J851-AL07-01	2444.5	188	157	187.5	3	300			
J851-AL07-02	2554.5	12	212	242.5	3	300			


工程號	J851	地盤	青衣明趵匯
-----	------	----	-------

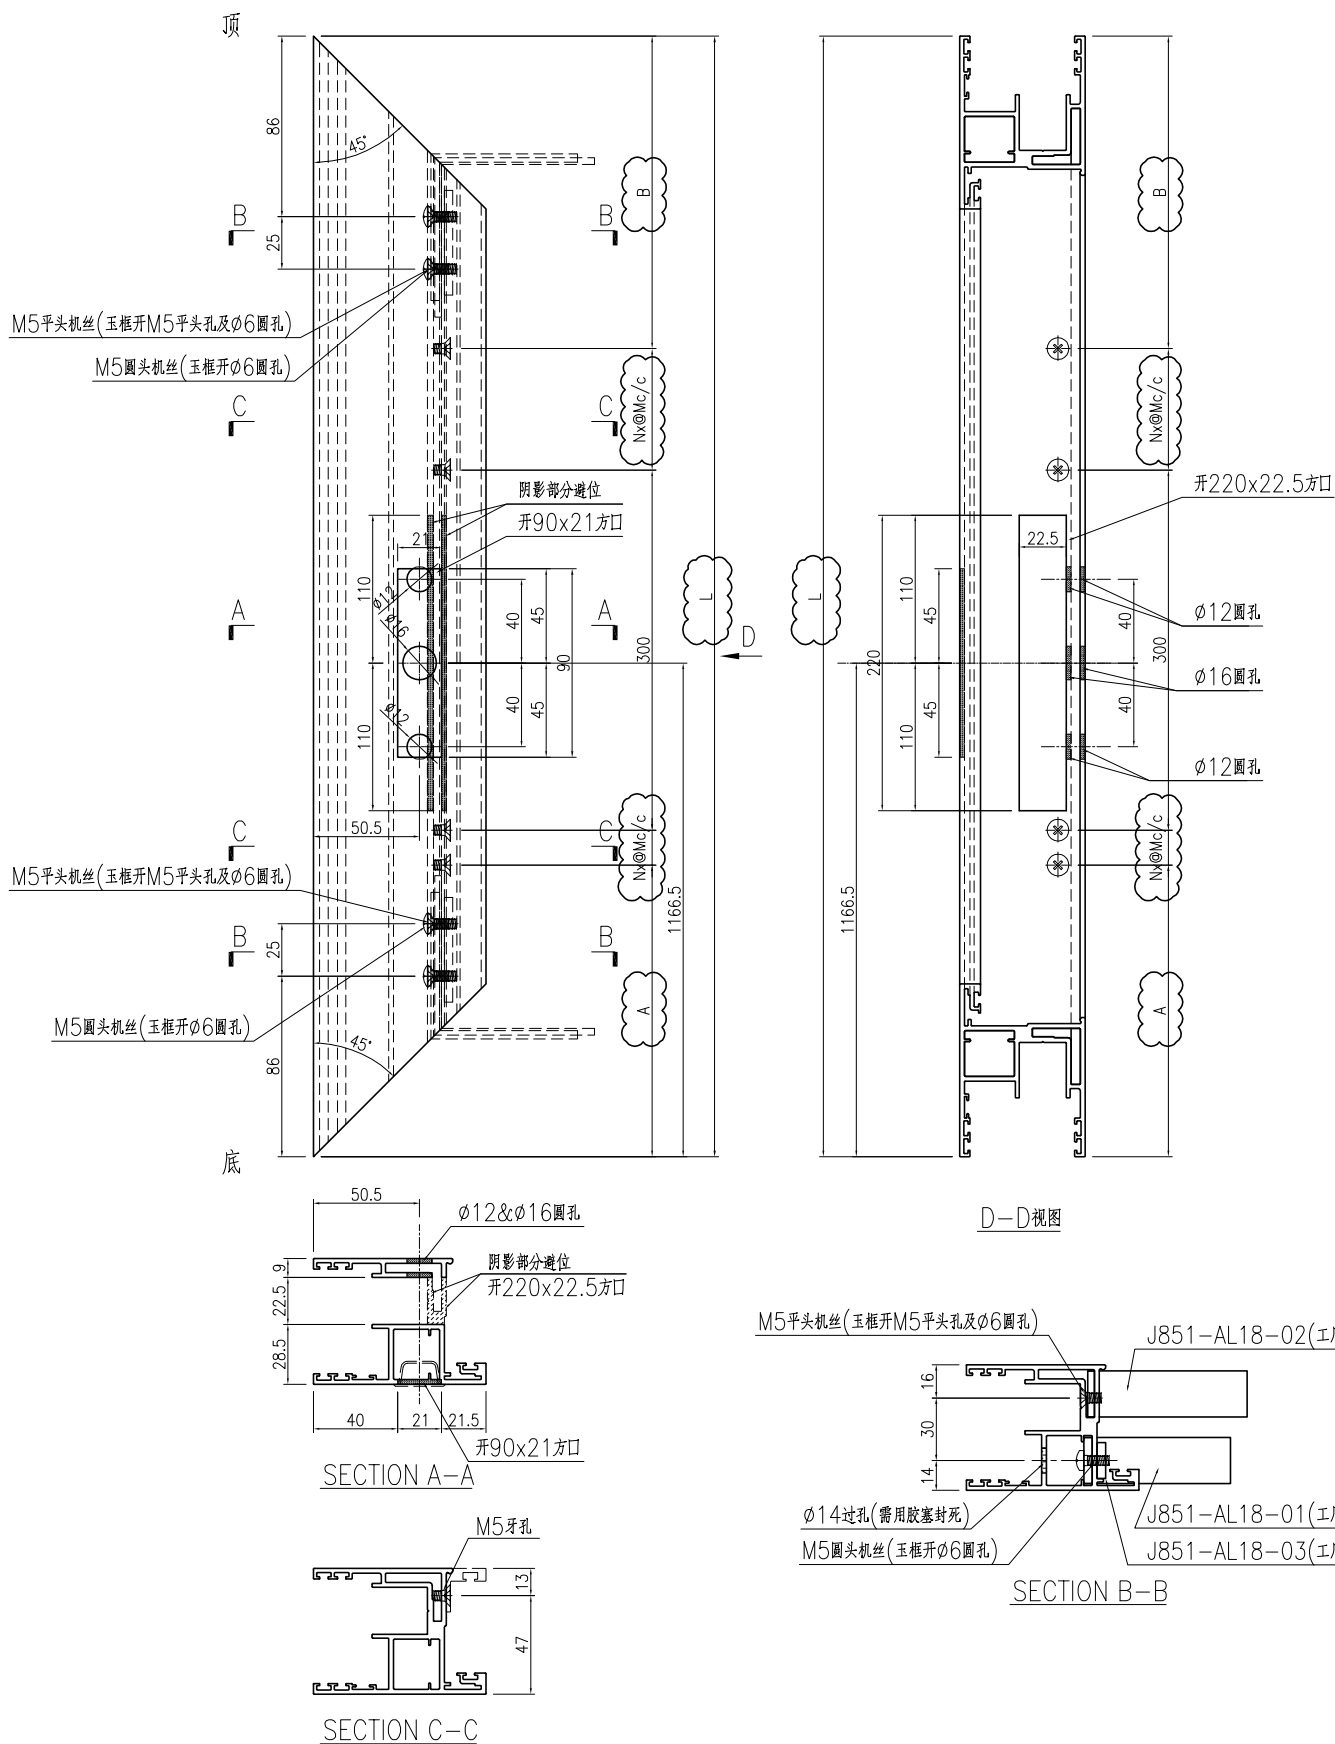


名稱	趟門玉加工圖	制圖	曾建平	2020-04-02	修改	A	B	
材料	X85780	復核			日期	2020-06-09	2020-08-11	
顏色	UCT534193SC-3 灰色	批准			圖號	J851-AL07		

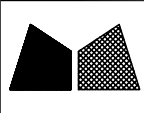
 美特鋁質有限公司 MIDI Aluminium Fabricator Ltd.	产品编号	l(mm)	数量	A	N	M	B	N1	M1	备注
	J851-AL08-01	2444.5	188	157	187.5	3	300			
	J851-AL08-02	2554.5	12	212	242.5	3	300			

工程號	J851	地盤	青衣明翹匯
-----	------	----	-------

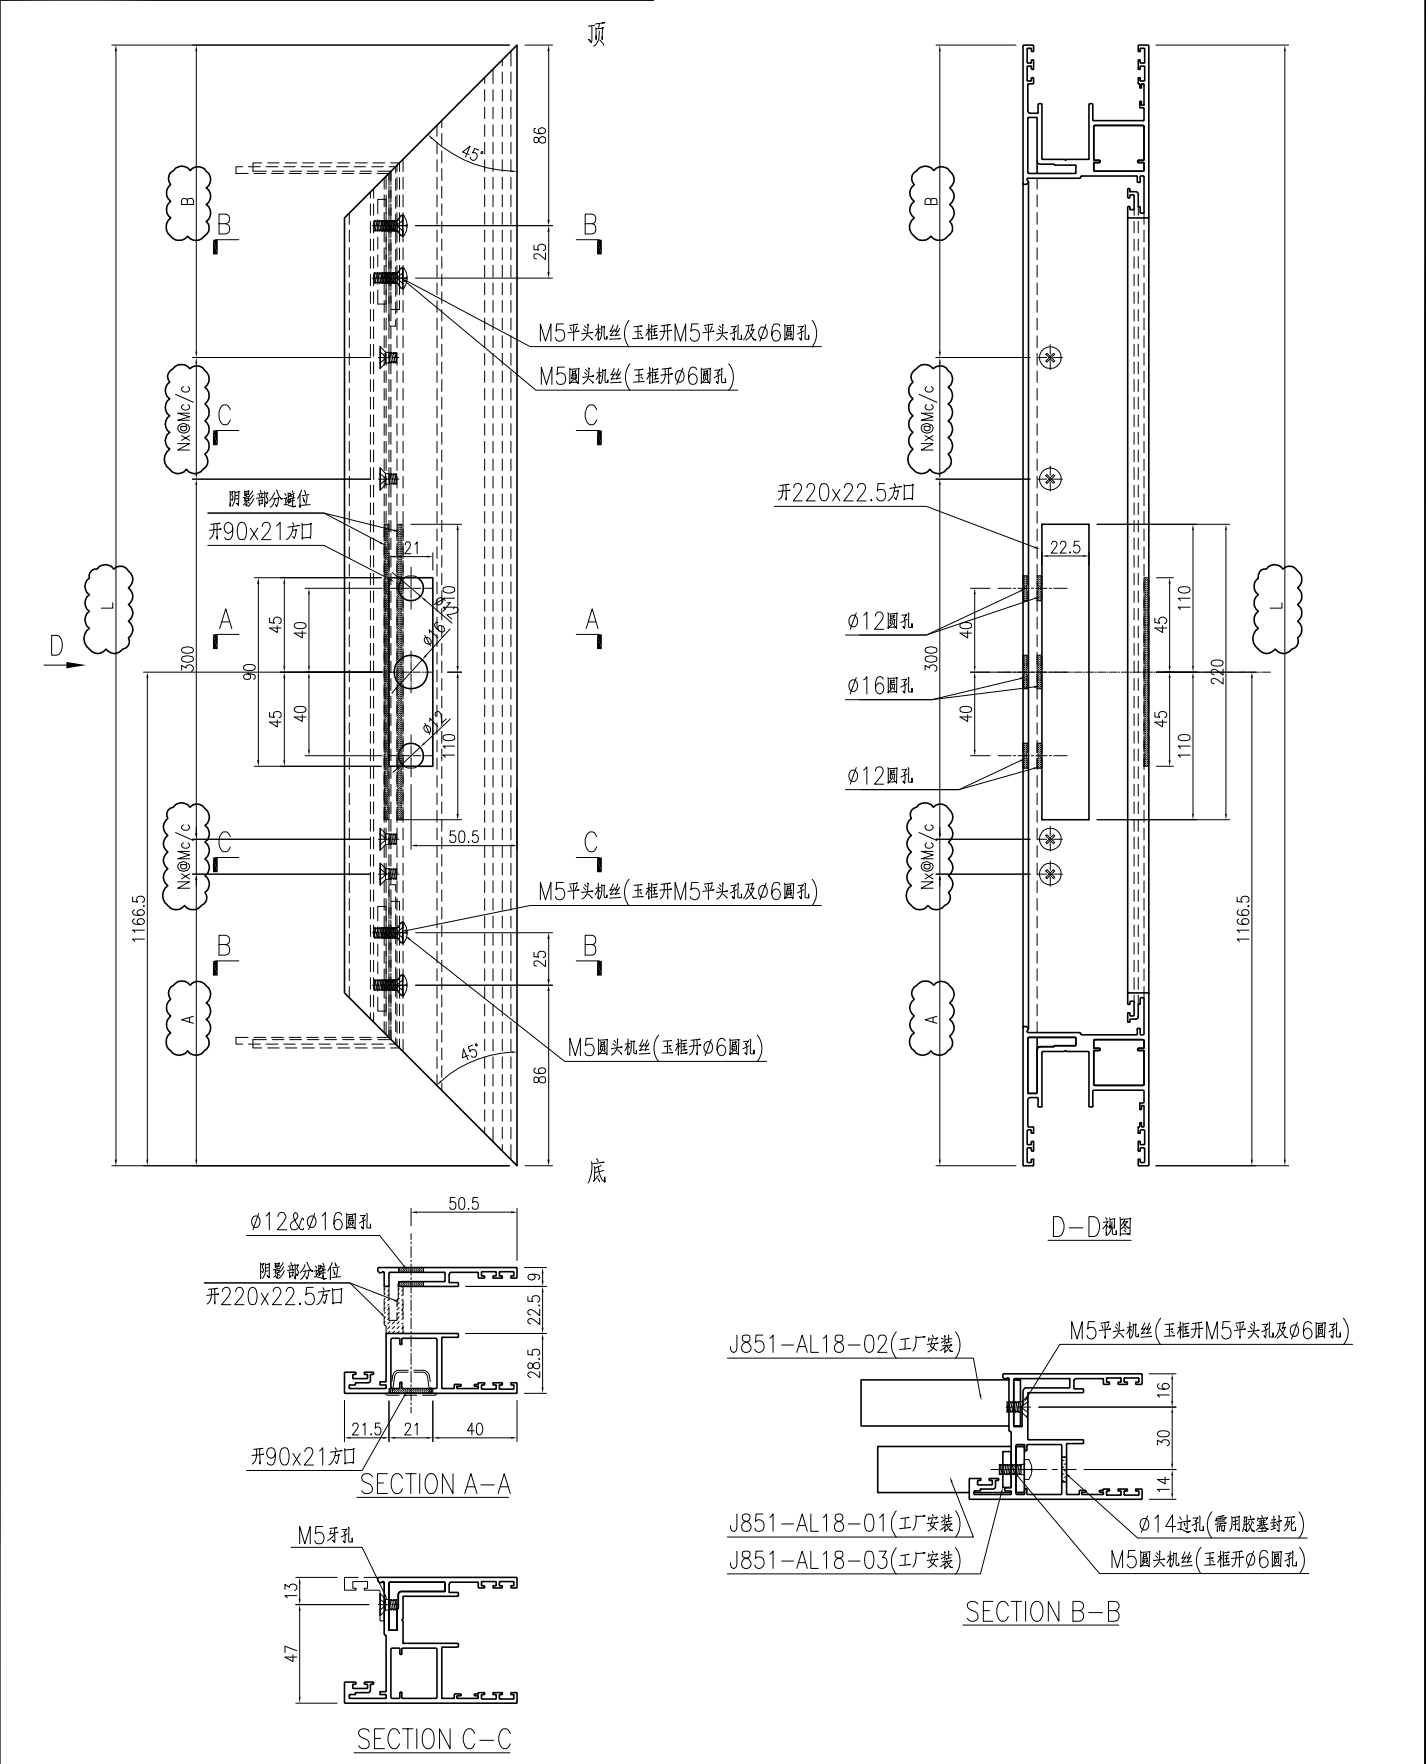

名稱	趟門玉加工圖	制圖	曾建平	2020-04-02	修改	A	B	
材料	X85780	復核			日期	2020-06-09	2020-08-11	
顏色	UCT534193SC-3 灰色	批准			圖號	J851-AL08		

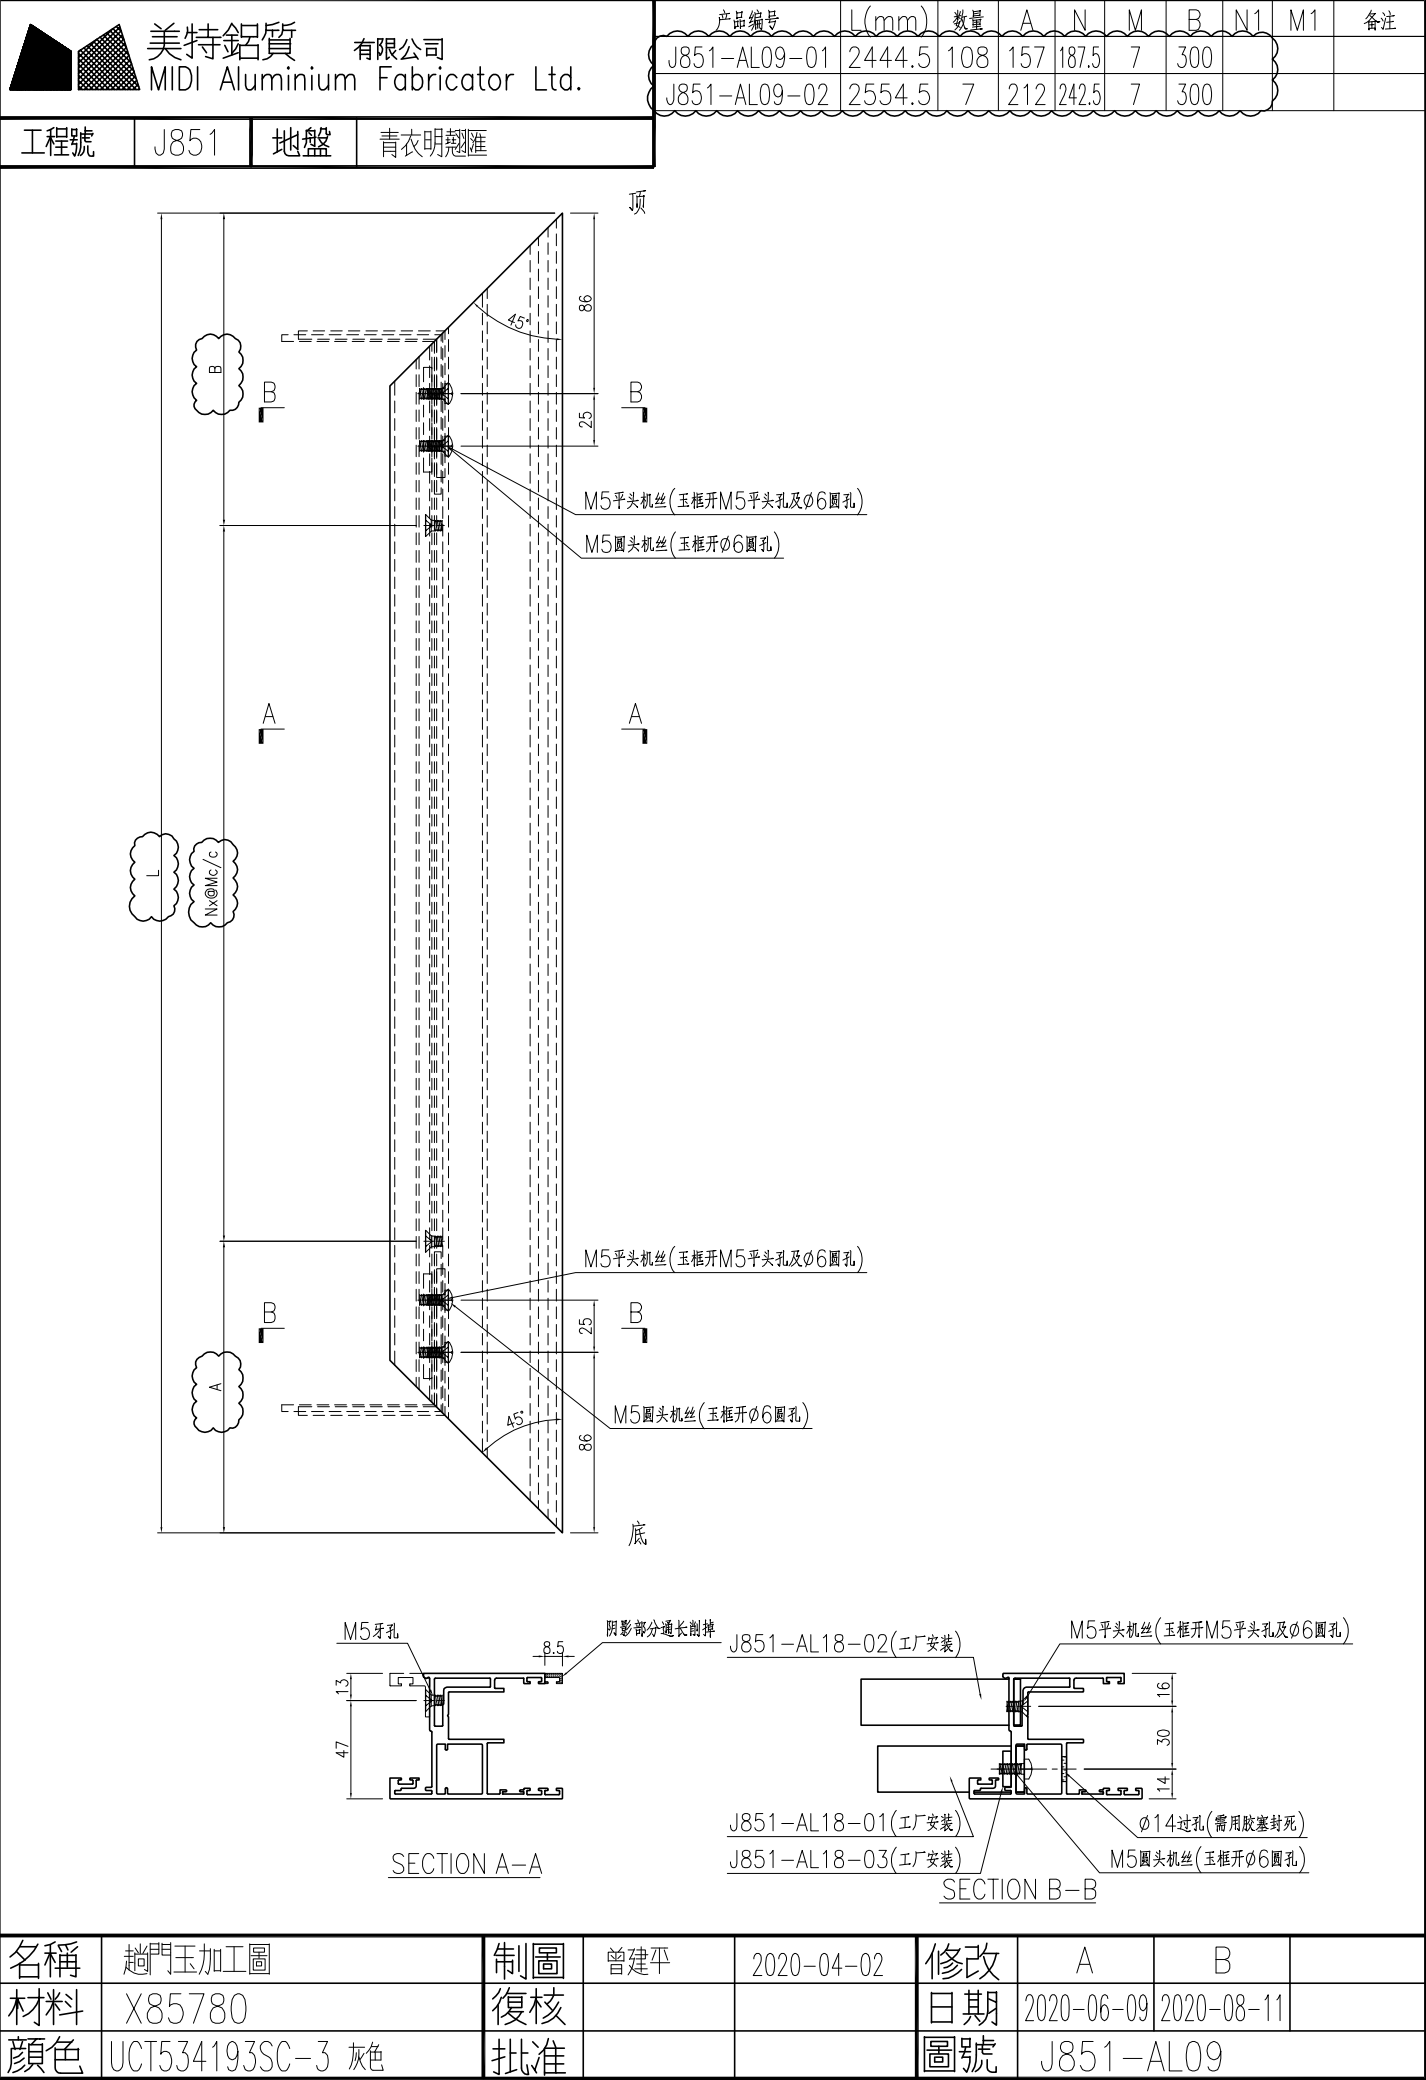

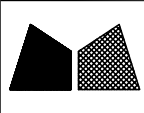




美特鋁質

有限公司

MIDI Aluminium Fabricator Ltd.

工程號	J851	地盤	青衣明翹匯
-----	------	----	-------




产品编号	L(mm)	数量	A	N	M	B	N1	M1	备注
J851-AL09R-01	2444.5	80	157	187.5	7	300			
J851-AL09R-02	2554.5	5	212	242.5	7	300			

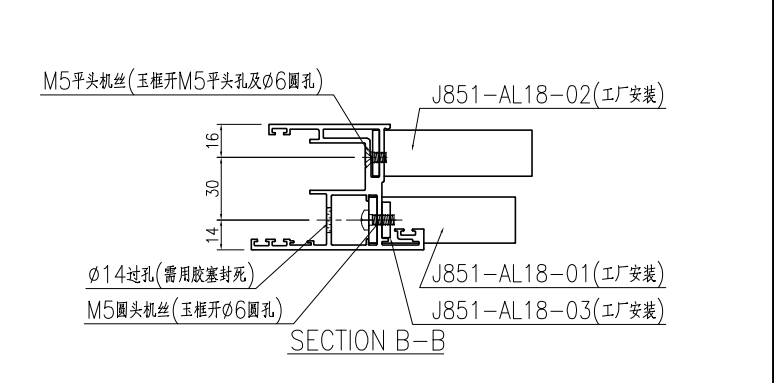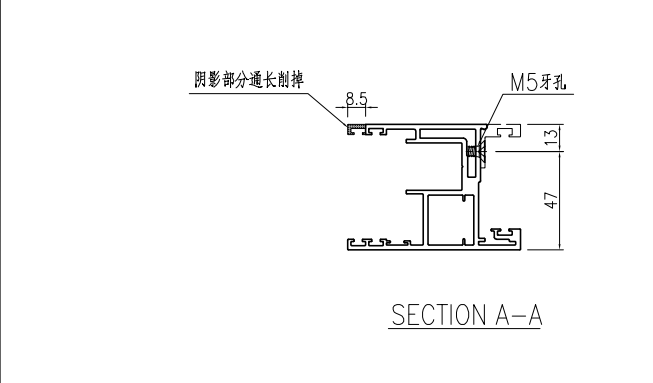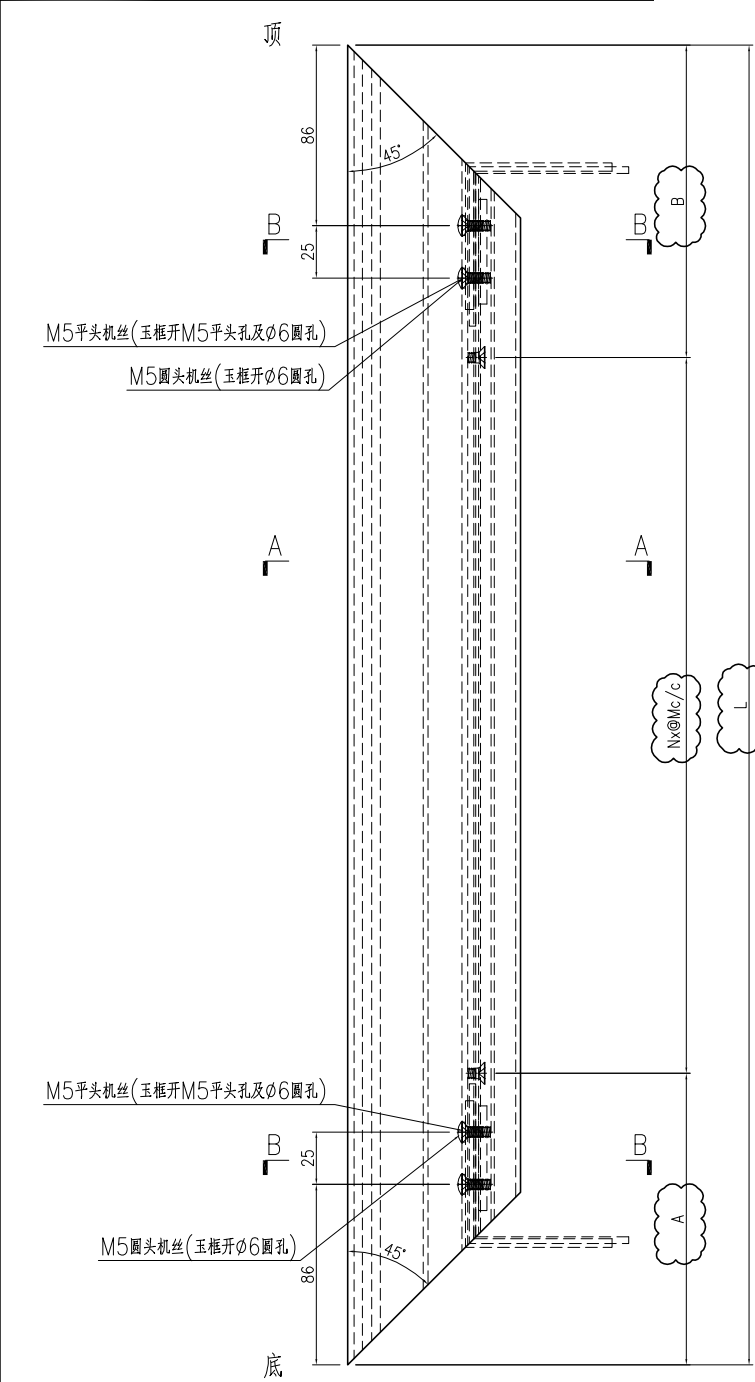


名稱	趟門玉加工圖	制圖	曾建平	2020-04-02	修改	A	B	
材料	X85780	復核			日期	2020-06-09	2020-08-11	
顏色	UCT534193SC-3 灰色	批准			圖號	J851-AL09R		

 美特鋁質有限公司 MIDI Aluminium Fabricator Ltd.	产品编号	l(mm)	数量	A	N	M	B	N1	M1	备注
	J851-AL10-01	2444.5	108	157	187.5	7	300			
	J851-AL10-02	2554.5	7	212	242.5	7	300			




工程號	J851	地盤	青衣明翹匯
-----	------	----	-------

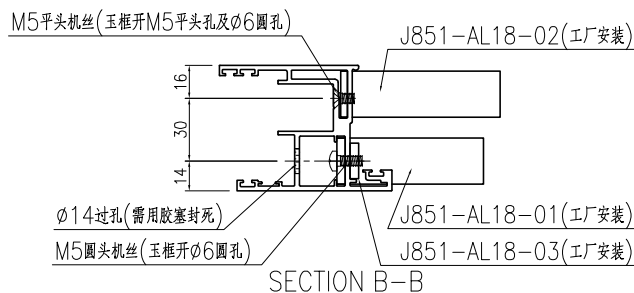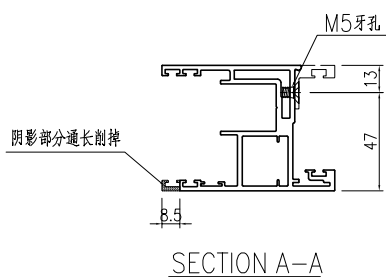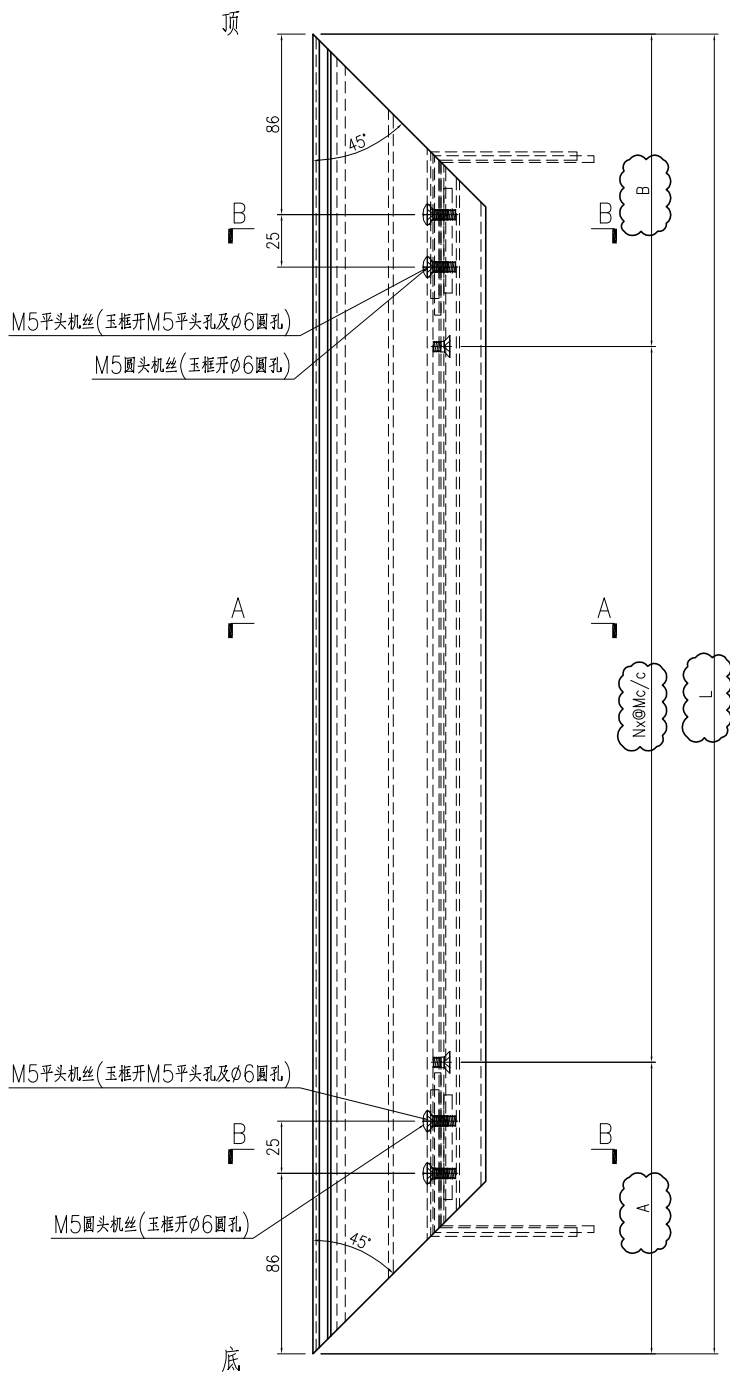


名稱	趟門玉加工圖	制圖	曾建平	2020-04-02	修改	A	B	
材料	X85780	復核			日期	2020-06-09	2020-08-11	
顏色	UCT534193SC-3 灰色	批准			圖號	J851-AL10		

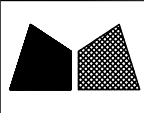 美特鋁質有限公司 MIDI Aluminium Fabricator Ltd.	产品编号	l(mm)	数量	A	N	M	B	N1	M1	备注
	J851-AL10R-01	2444.5	80	157	187.5	7	300			
	J851-AL10R-02	2554.5	5	212	242.5	7	300			

工程號	J851	地盤	青衣明翹匯
-----	------	----	-------

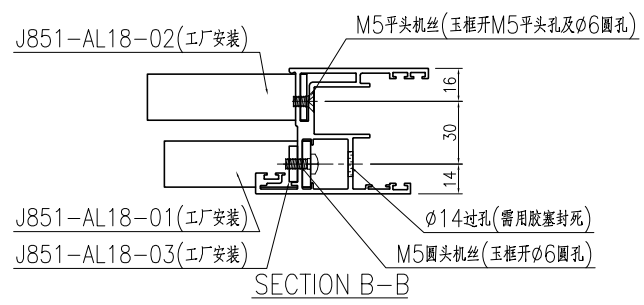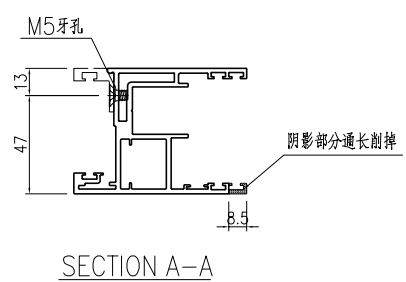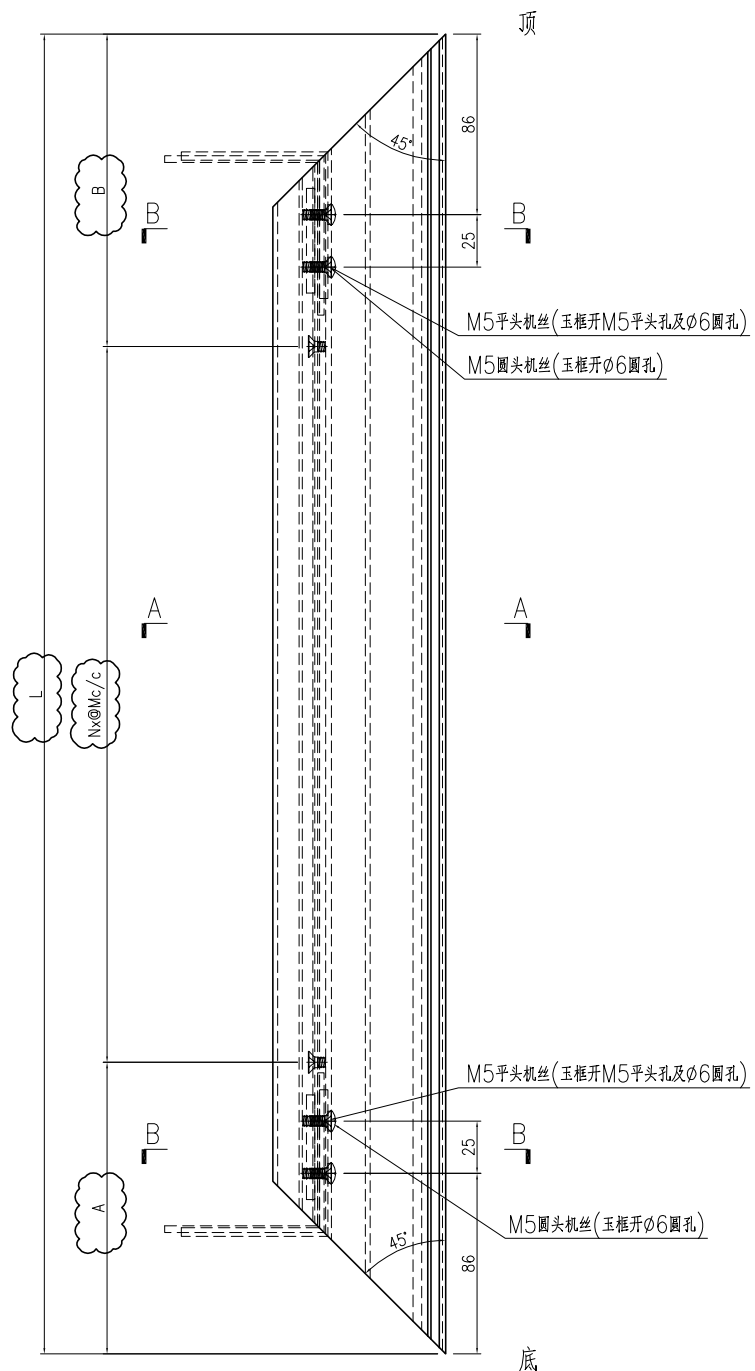

名稱	趟門玉加工圖	制圖	曾建平	2020-04-02	修改	A	B	
材料	X85780	復核			日期	2020-06-09	2020-08-11	
顏色	UCT534193SC-3 灰色	批准			圖號	J851-AL10R		

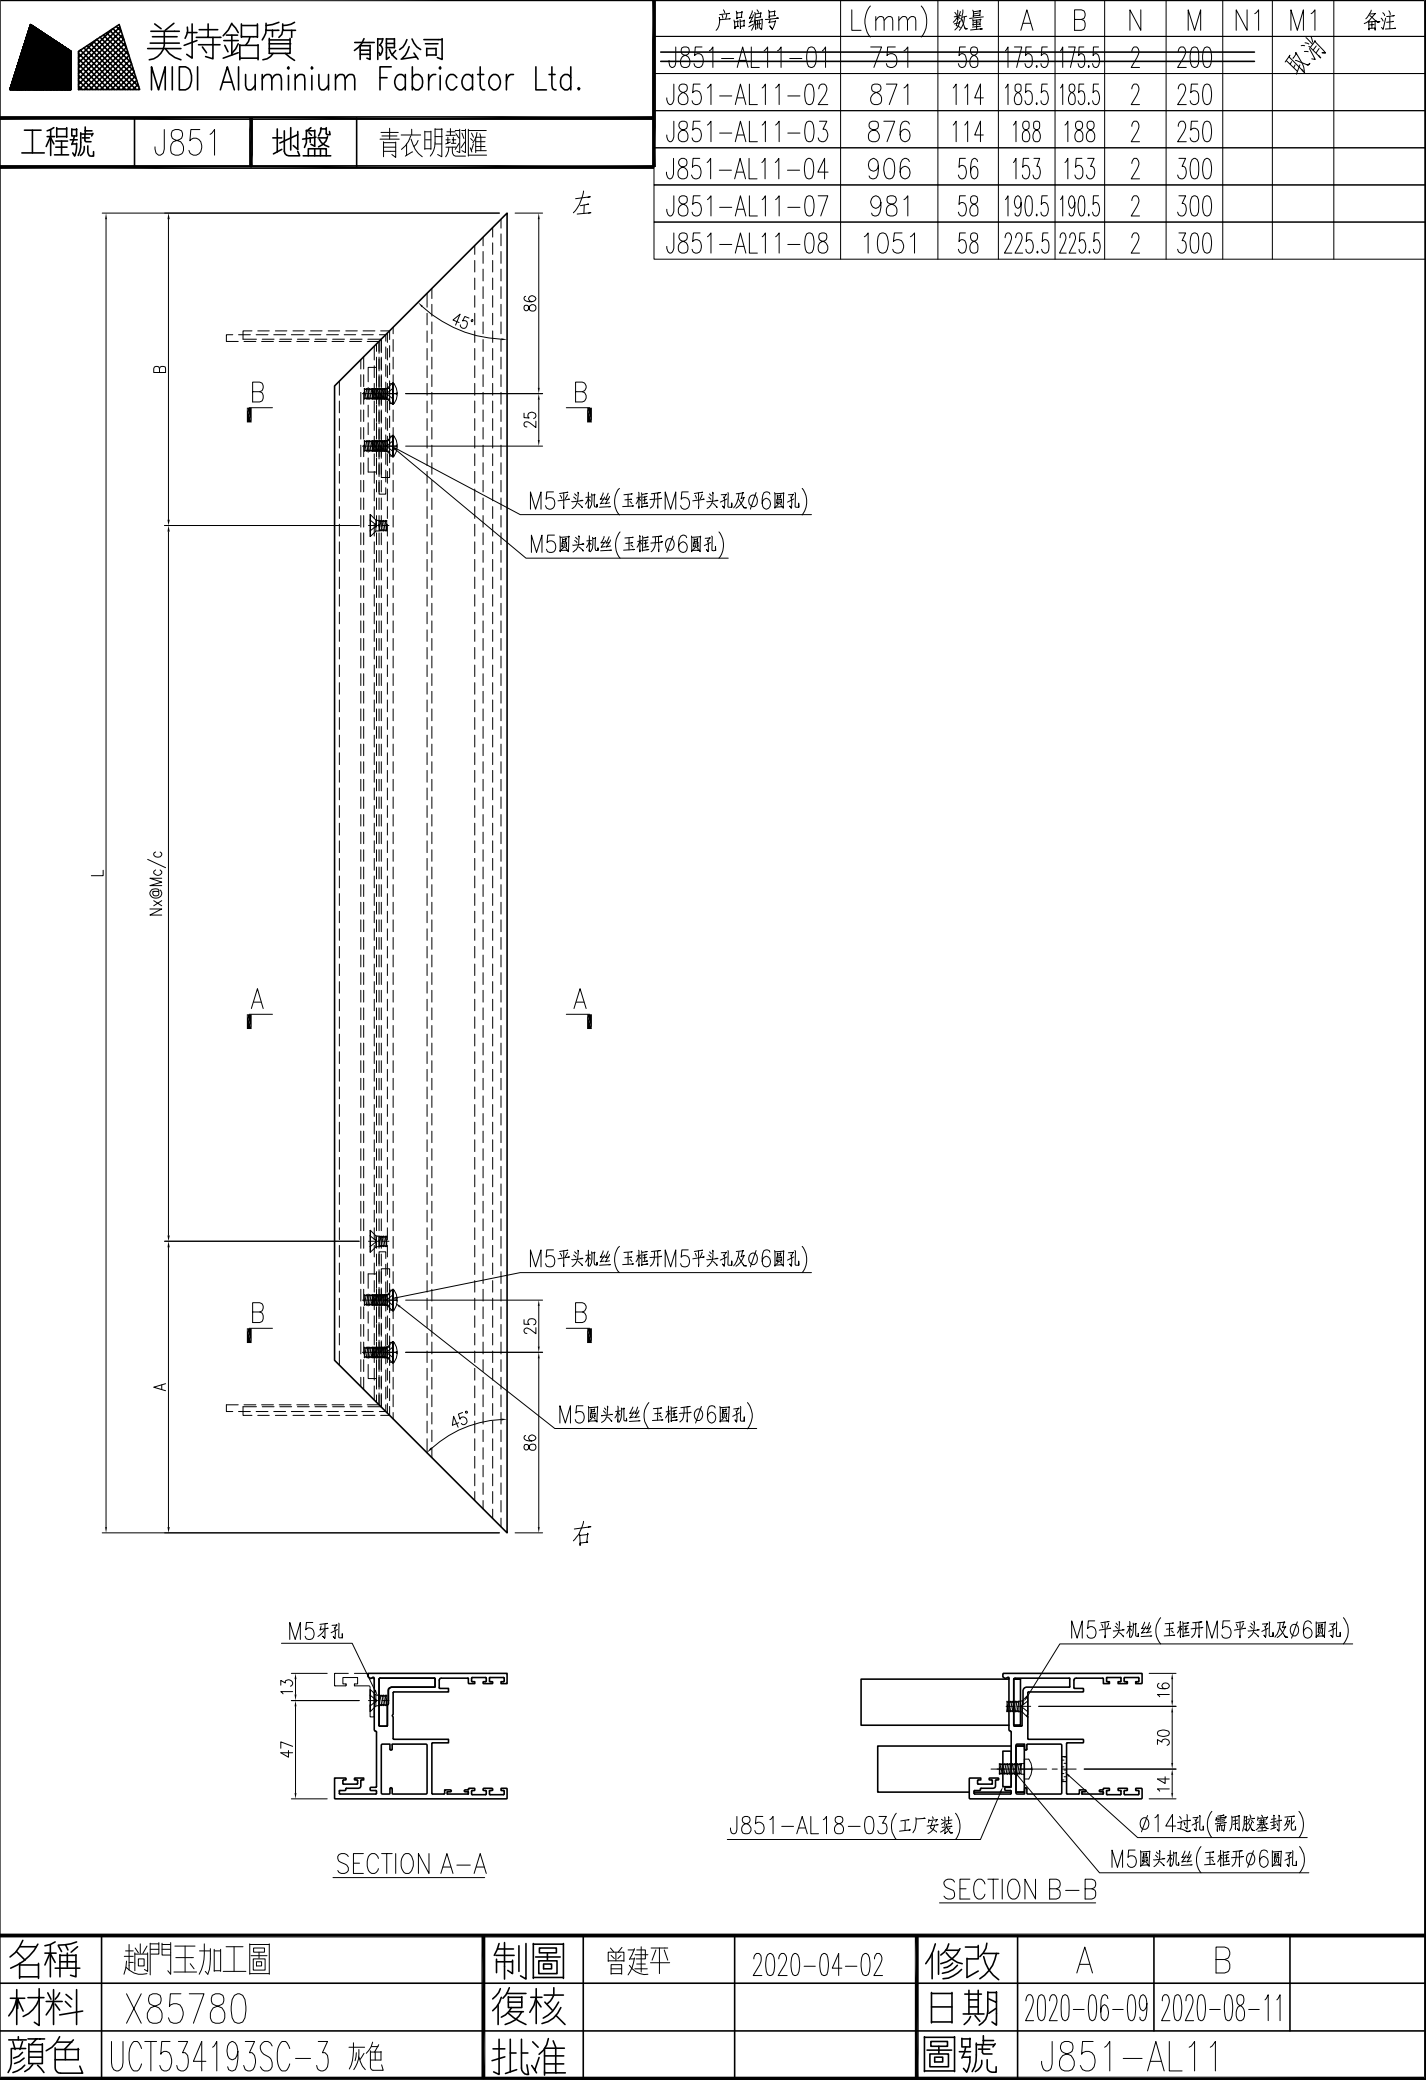





美特鋁質

有限公司


MIDI Aluminium Fabricator Ltd.

工程號	J851	地盤	青衣明翹匯
-----	------	----	-------

产品编号	L(mm)	数量	A	B	N	M	N1	M1	备注
J851-AL12-01	751	58	175.5	175.5	2	200		取消	
J851-AL12-02	871	114	185.5	185.5	2	250			
J851-AL12-03	876	114	188	188	2	250			
J851-AL12-04	906	56	153	153	2	300			
J851-AL12-07	981	58	190.5	190.5	2	300			
J851-AL12-08	1051	58	225.5	225.5	2	300			

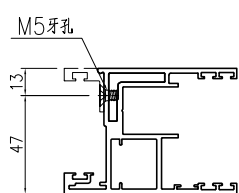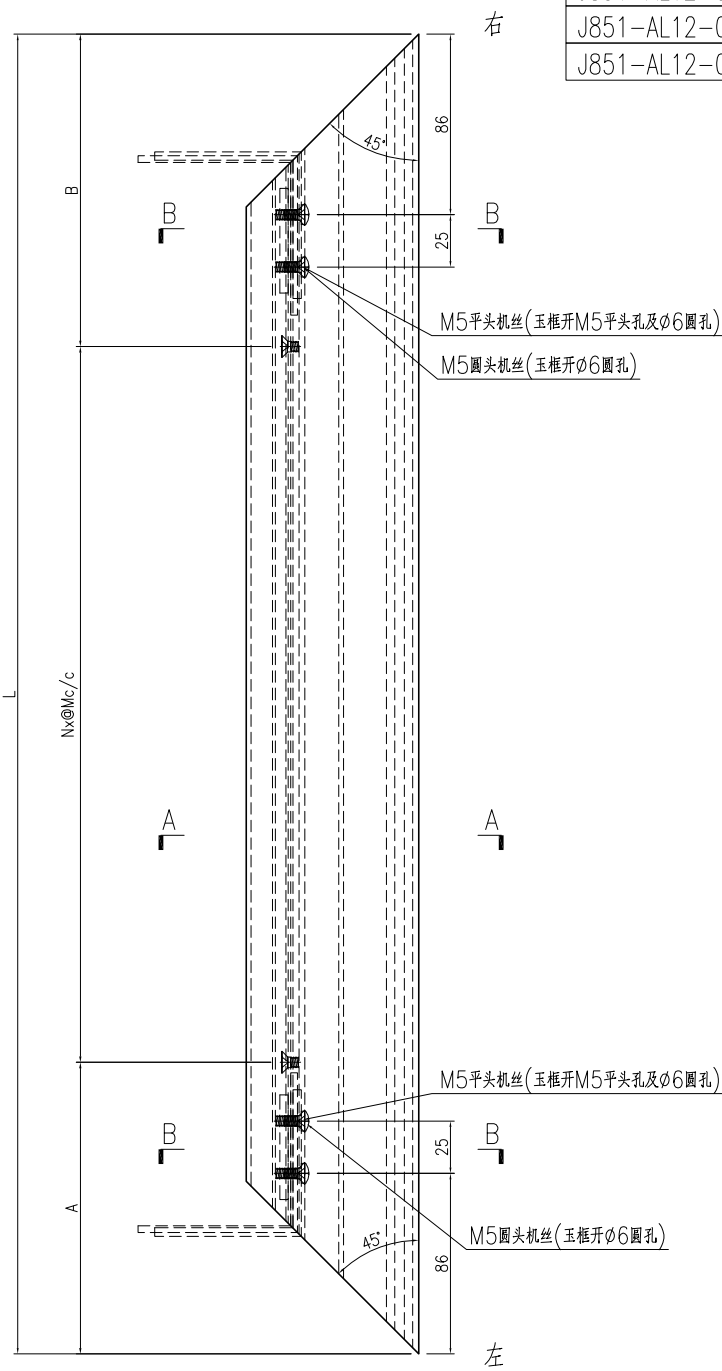

SECTION A-A

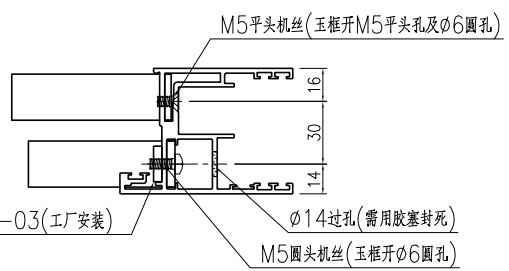





SECTION B-B

名稱	趟門玉加工圖	制圖	曾建平	2020-04-02	修改	A	B	
材料	X85780	復核			日期	2020-06-09	2020-08-11	
顏色	UCT534193SC-3 灰色	批准			圖號	J851-AL12		



工程號	J851	地盤	青衣明翹匯
-----	------	----	-------

產品編號	L(mm)	數量	A	B	N	M	C	D	N1	N2	备注
J851-AL13-01	2380.5	232	112.5	112	7	300	262.5	262	6	300	
J851-AL13-02	2444.5	108	144.5	144	7	300	294.5	294	6	300	
J851-AL13-03	2554.5	7	199.5	199	7	300	349.5	349	6	300	

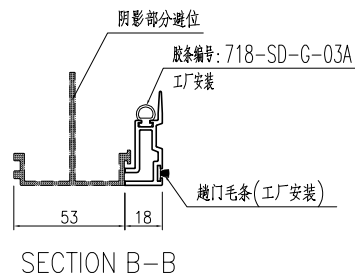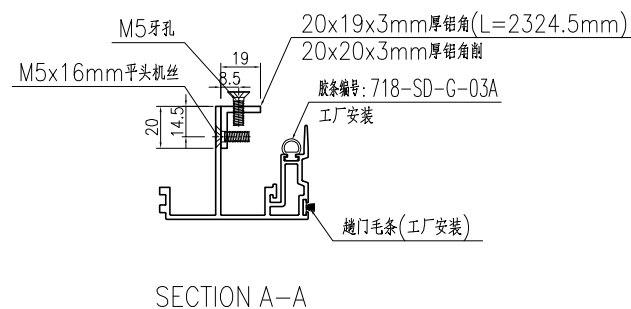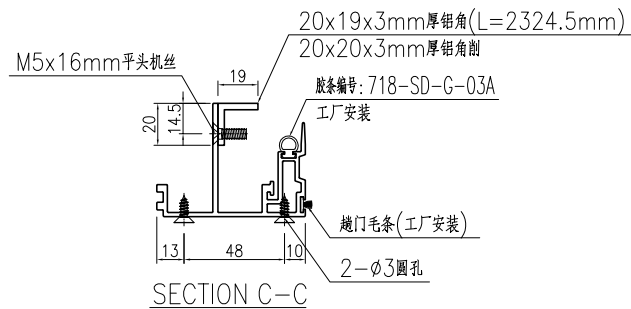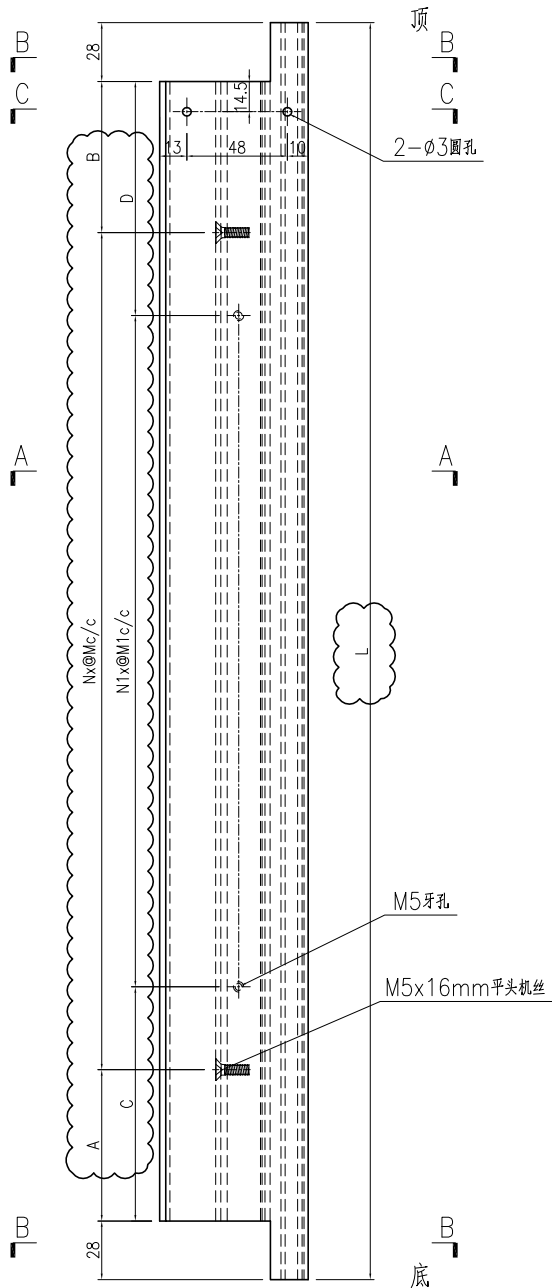

名稱	門玉勾料加工圖	制圖	曾建平	2020-04-02	修改	A	B	
材料	X85703+20x12x3mm厚鋁角	復核			日期	2020-06-09	2020-08-11	
顏色	UCT534193SC-3 灰色	批准			圖號	J851-AL13		



美特鋁質

有限公司

MIDI Aluminium Fabricator Ltd.



工程號

J851


地盤

青衣明翹匯


产品编号	L (mm)	数量	A	B	N	M	C	D	N1	N2	备注
J851-AL13R-01	2380.5	232	112.5	112	7	300	262.5	262	6	300	
J851-AL13R-02	2444.5	80	144.5	144	7	300	294.5	294	6	300	
J851-AL13R-03	2554.5	5	199.5	199	7	300	349.5	349	6	300	

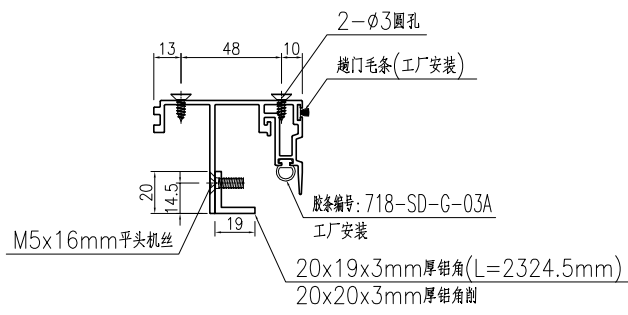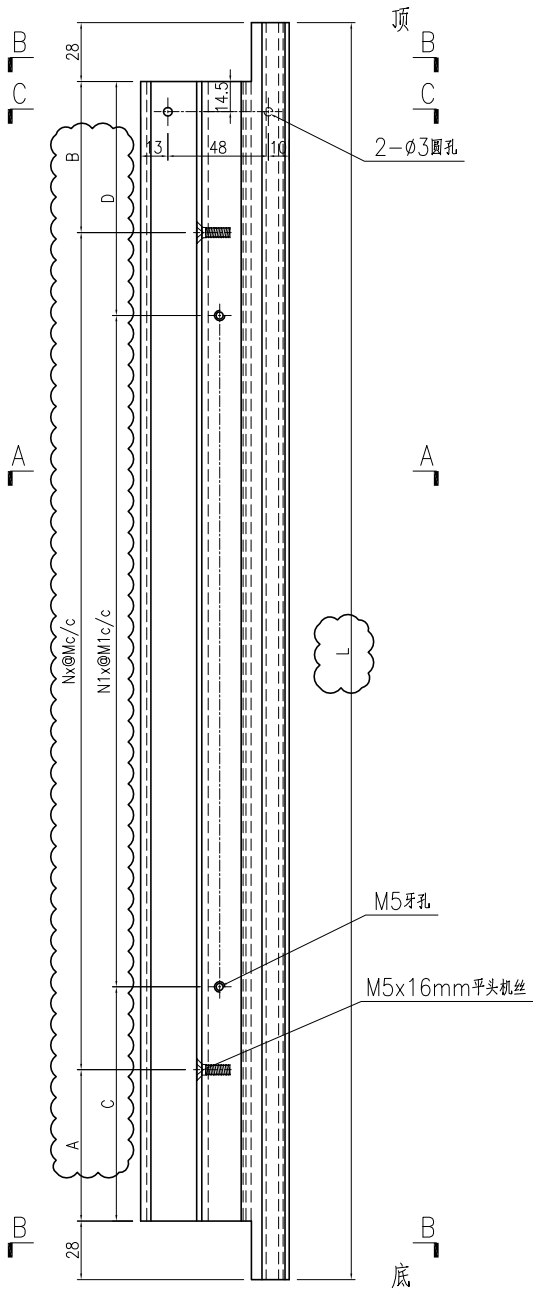

SECTION C-C

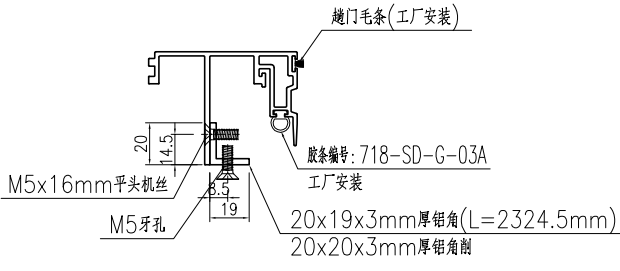

SECTION A-A

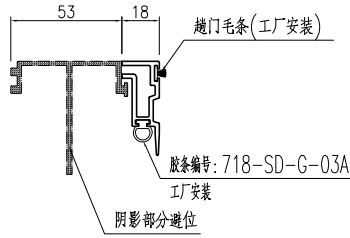



SECTION B-B

名稱	門玉勾料加工圖	制圖	曾建平	2020-04-02	修改	A	B	
材料	X85703+20x12x3mm厚鋁角	復核			日期	2020-06-09	2020-08-11	
顏色	UCT534193SC-3 灰色	批准			圖號	J851-AL13R		




工程號	J851	地盤	青衣明翹匯
-----	------	----	-------


产品编号	L(mm)	数量	A	B	N	M	C	D	N1	N2	备注
J851-AL14-01	2380.5	232	112.5	112	7	300	262.5	262	6	300	
J851-AL14-02	2444.5	108	144.5	144	7	300	294.5	294	6	300	
J851-AL14-03	2554.5	7	199.5	199	7	300	349.5	349	6	300	

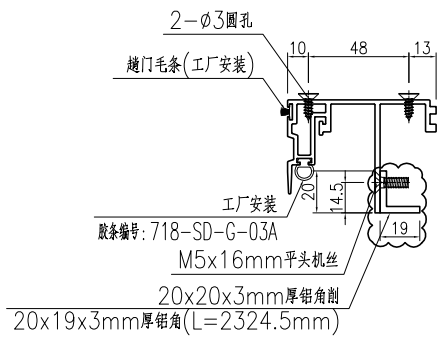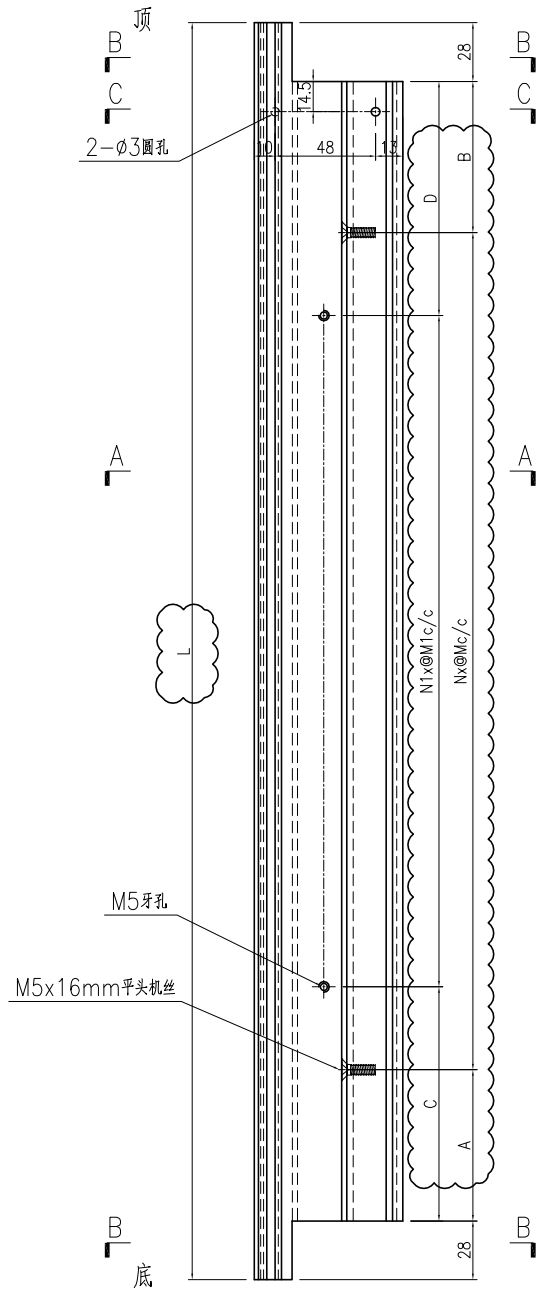

SECTION C-C

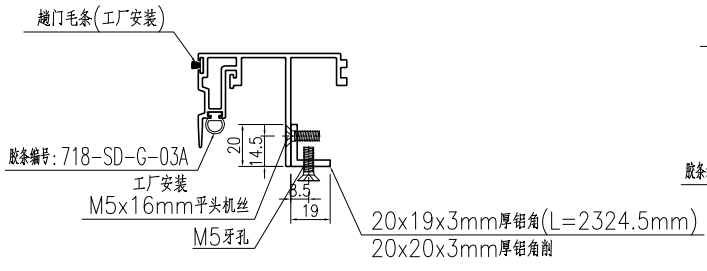

SECTION A-A

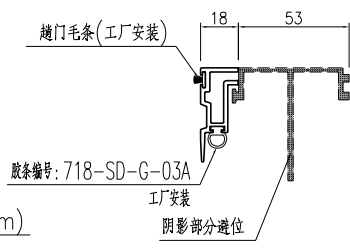





SECTION B-B

名稱	門玉勾料加工圖	制圖	曾建平	2020-04-02	修改	A	B	
材料	X85703+20x12x3mm厚鋁角	復核			日期	2020-06-09	2020-08-11	
顏色	UCT534193SC-3 灰色	批准			圖號	J851-AL14		



工程號	J851	地盤	青衣明翹匯
-----	------	----	-------

產品編號	L(mm)	數量	A	B	N	M	C	D	N1	N2	備註
J851-AL14R-01	2380.5	232	112.5	112	7	300	262.5	262	6	300	
J851-AL14R-02	2444.5	80	144.5	144	7	300	294.5	294	6	300	
J851-AL14R-03	2554.5	5	199.5	199	7	300	349.5	349	6	300	

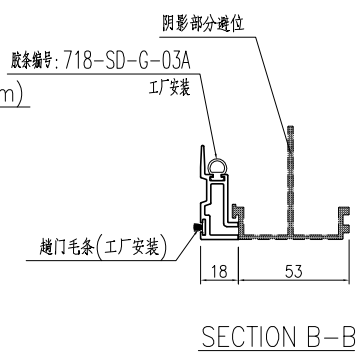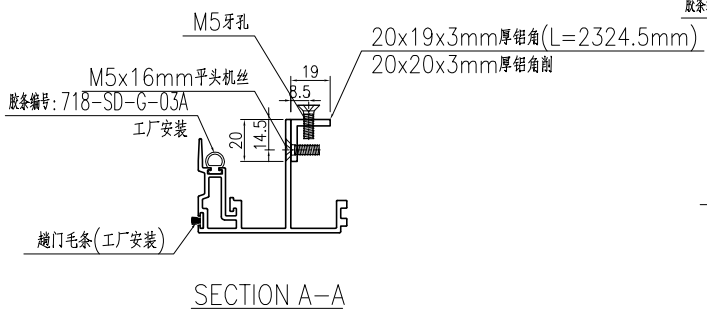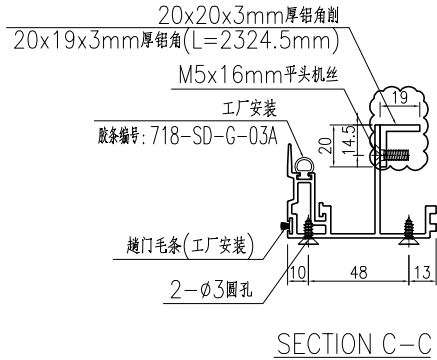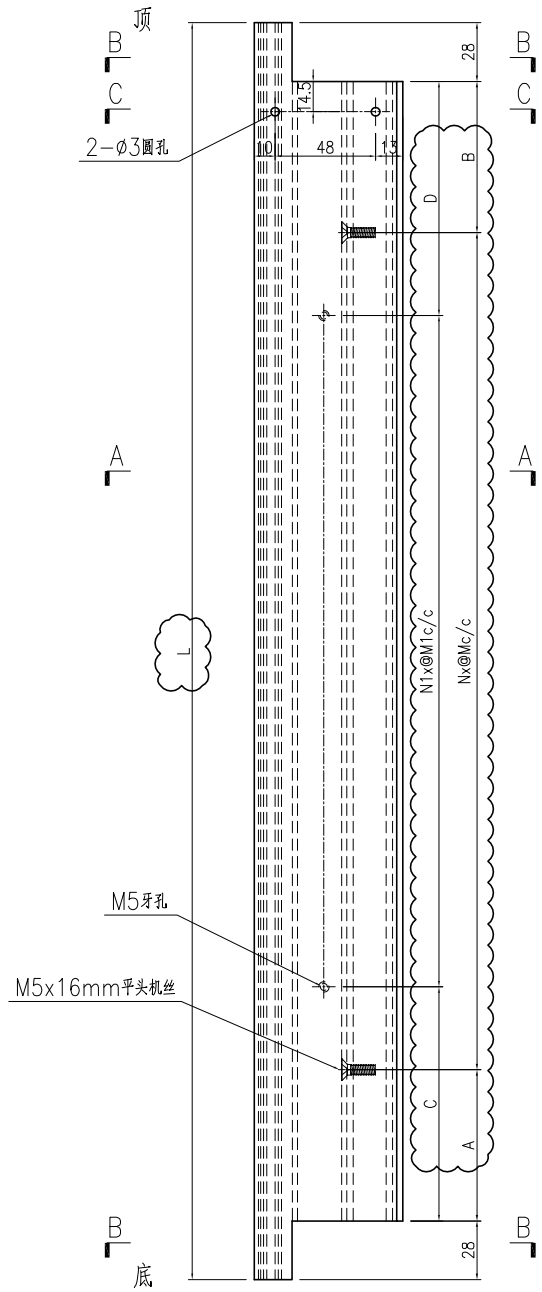

名稱	門玉勾料加工圖	制圖	曾建平	2020-04-02	修改	A	B	
材料	X85703+20x12x3mm厚鋁角	復核			日期	2020-06-09	2020-08-11	
顏色	UCT534193SC-3 灰色	批准			圖號	J851-AL14R		



美特鋁質

MIDI Aluminium Fabricator Ltd.

有限公司



工程號

J851


地盤

青衣明翹匯

产品编号	L(mm)	L1(mm)	数量	A	B	N	M	备注
J851-AL15-01	2253.5	2248.5	928	59	89.5	7	300	
J851-AL15-02	2317.5	2312.5	434	91	121.5	7	300	
J851-AL15-03	2427.5	2422.5	24	146	176.5	7	300	

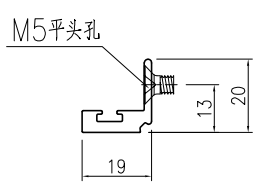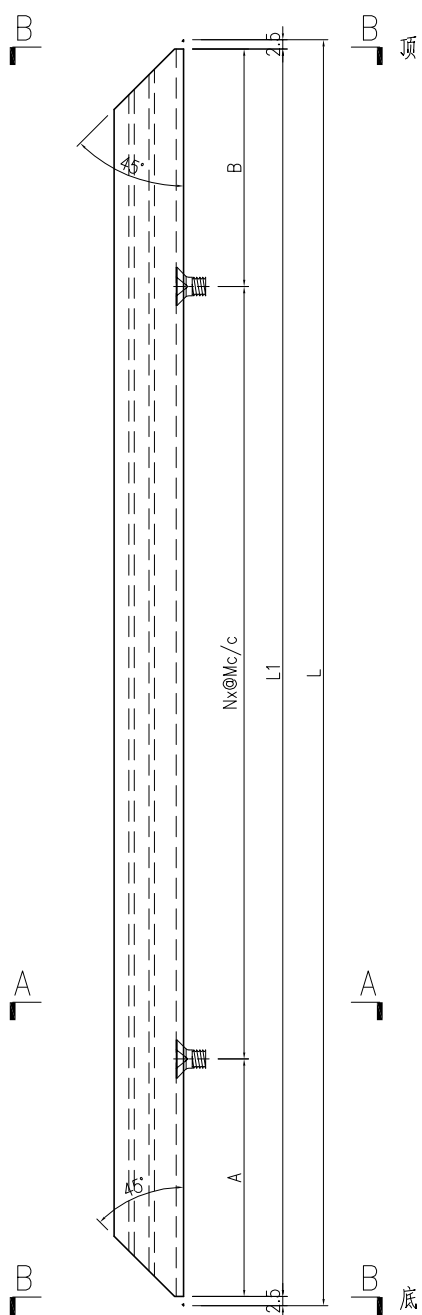


SECTION A-A


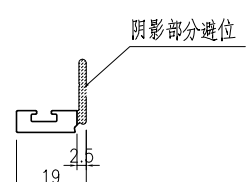


SECTION B-B


名稱	玻璃線加工圖	制圖	曾建平	2020-04-02	修改	A	B	
材料	X85700	復核			日期	2020-06-09	2020-08-11	
顏色	UCT534193SC-3 灰色	批准			圖號	J851-AL15		

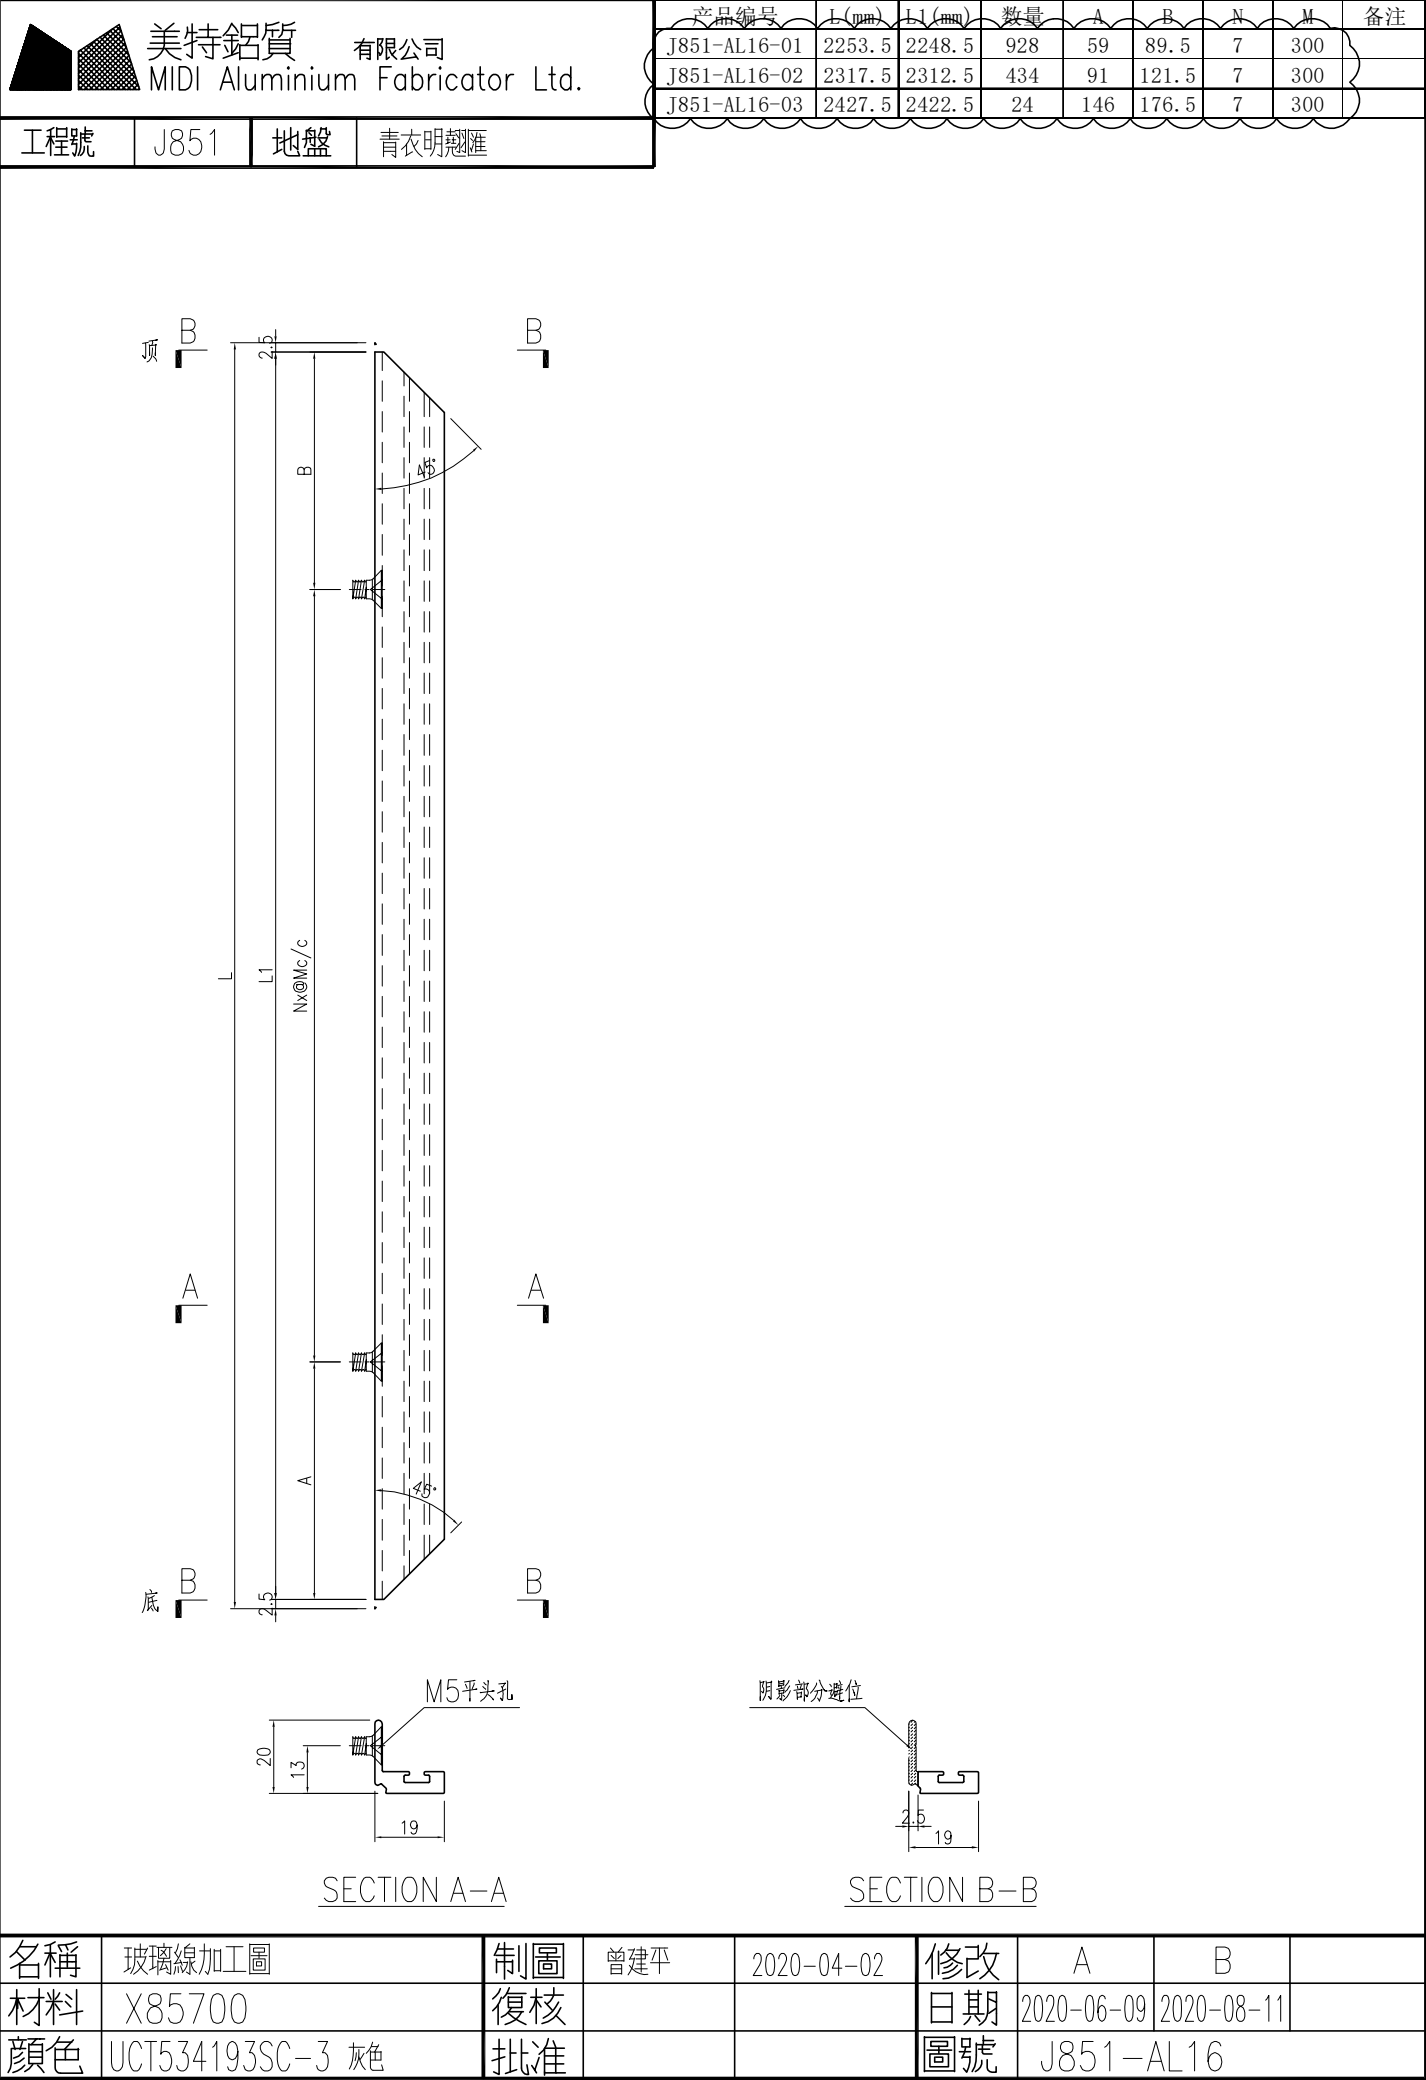

工程號	J851	地盤	青衣明趵匯
-----	------	----	-------

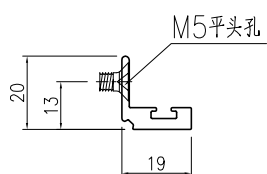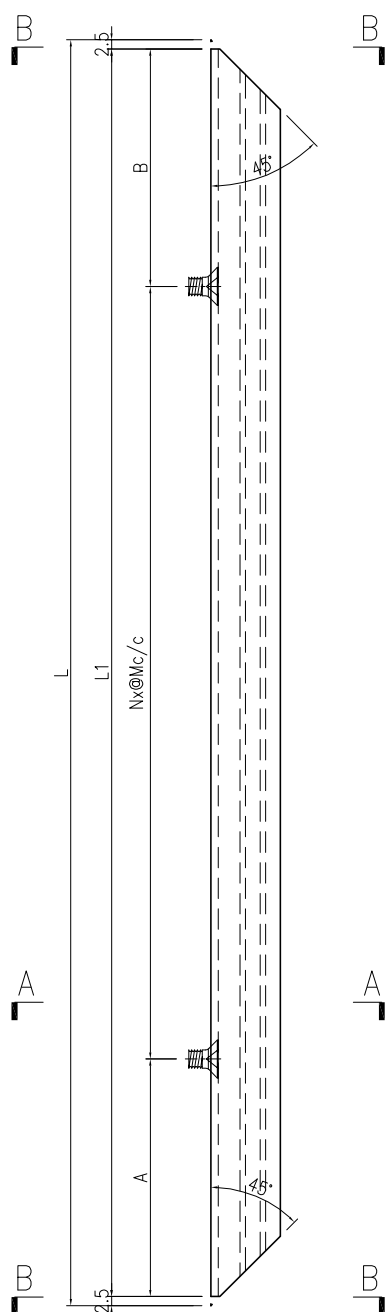

SECTION A-A

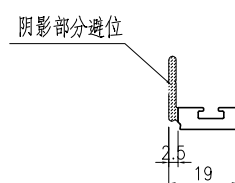


SECTION B-B

名稱	玻璃線加工圖	制圖	曾建平	2020-04-02	修改	A	B	
材料	X85700	復核			日期	2020-06-09	2020-08-11	
顏色	UCT534193SC-3 灰色	批准			圖號	J851-AL17		



产品编号	L(mm)	数量	A	N	M	B	N1	M1	备注
J851-AL07a-01	2444.5	108	157	187.5	3	300			
J851-AL07a-02	2554.5	6	212	242.5	3	300			


工程號	J851	地盤	青衣明趵匯
-----	------	----	-------

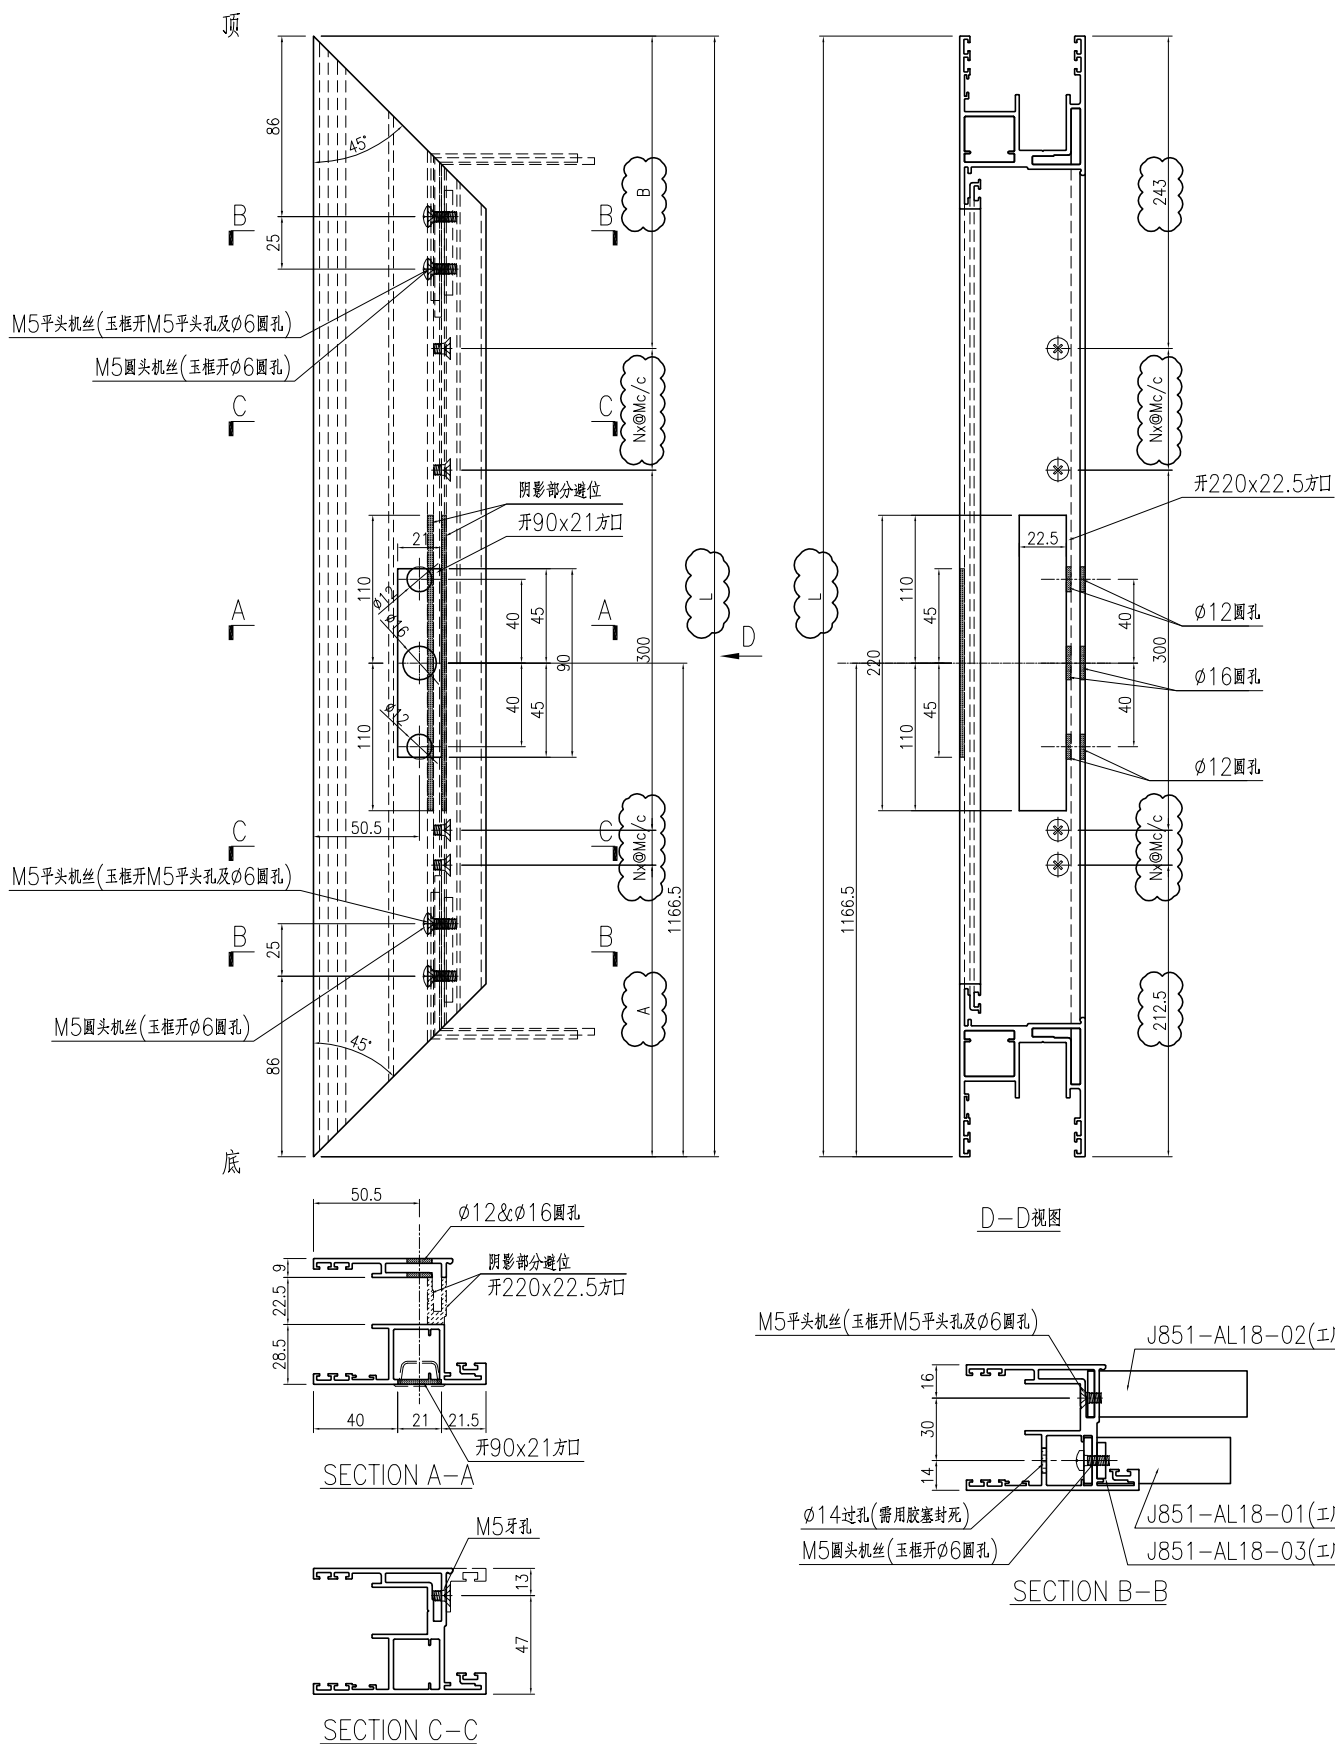


名稱	趟門玉加工圖	制圖	曾建平	2020-04-02	修改	A		
材料	X85780	復核			日期	2020-08-11		
顏色	TUC43350SC(ZH)-3 白色	批准			圖號	J851-AL07a		

 美特鋁質有限公司 MIDI Aluminium Fabricator Ltd.	产品编号	l(mm)	数量	A	N	M	B	N1	M1	备注
	J851-AL08a-01	2444.5	108	157	187.5	3	300			
	J851-AL08a-02	2554.5	6	212	242.5	3	300			



工程號	J851	地盤	青衣明翹匯
-----	------	----	-------

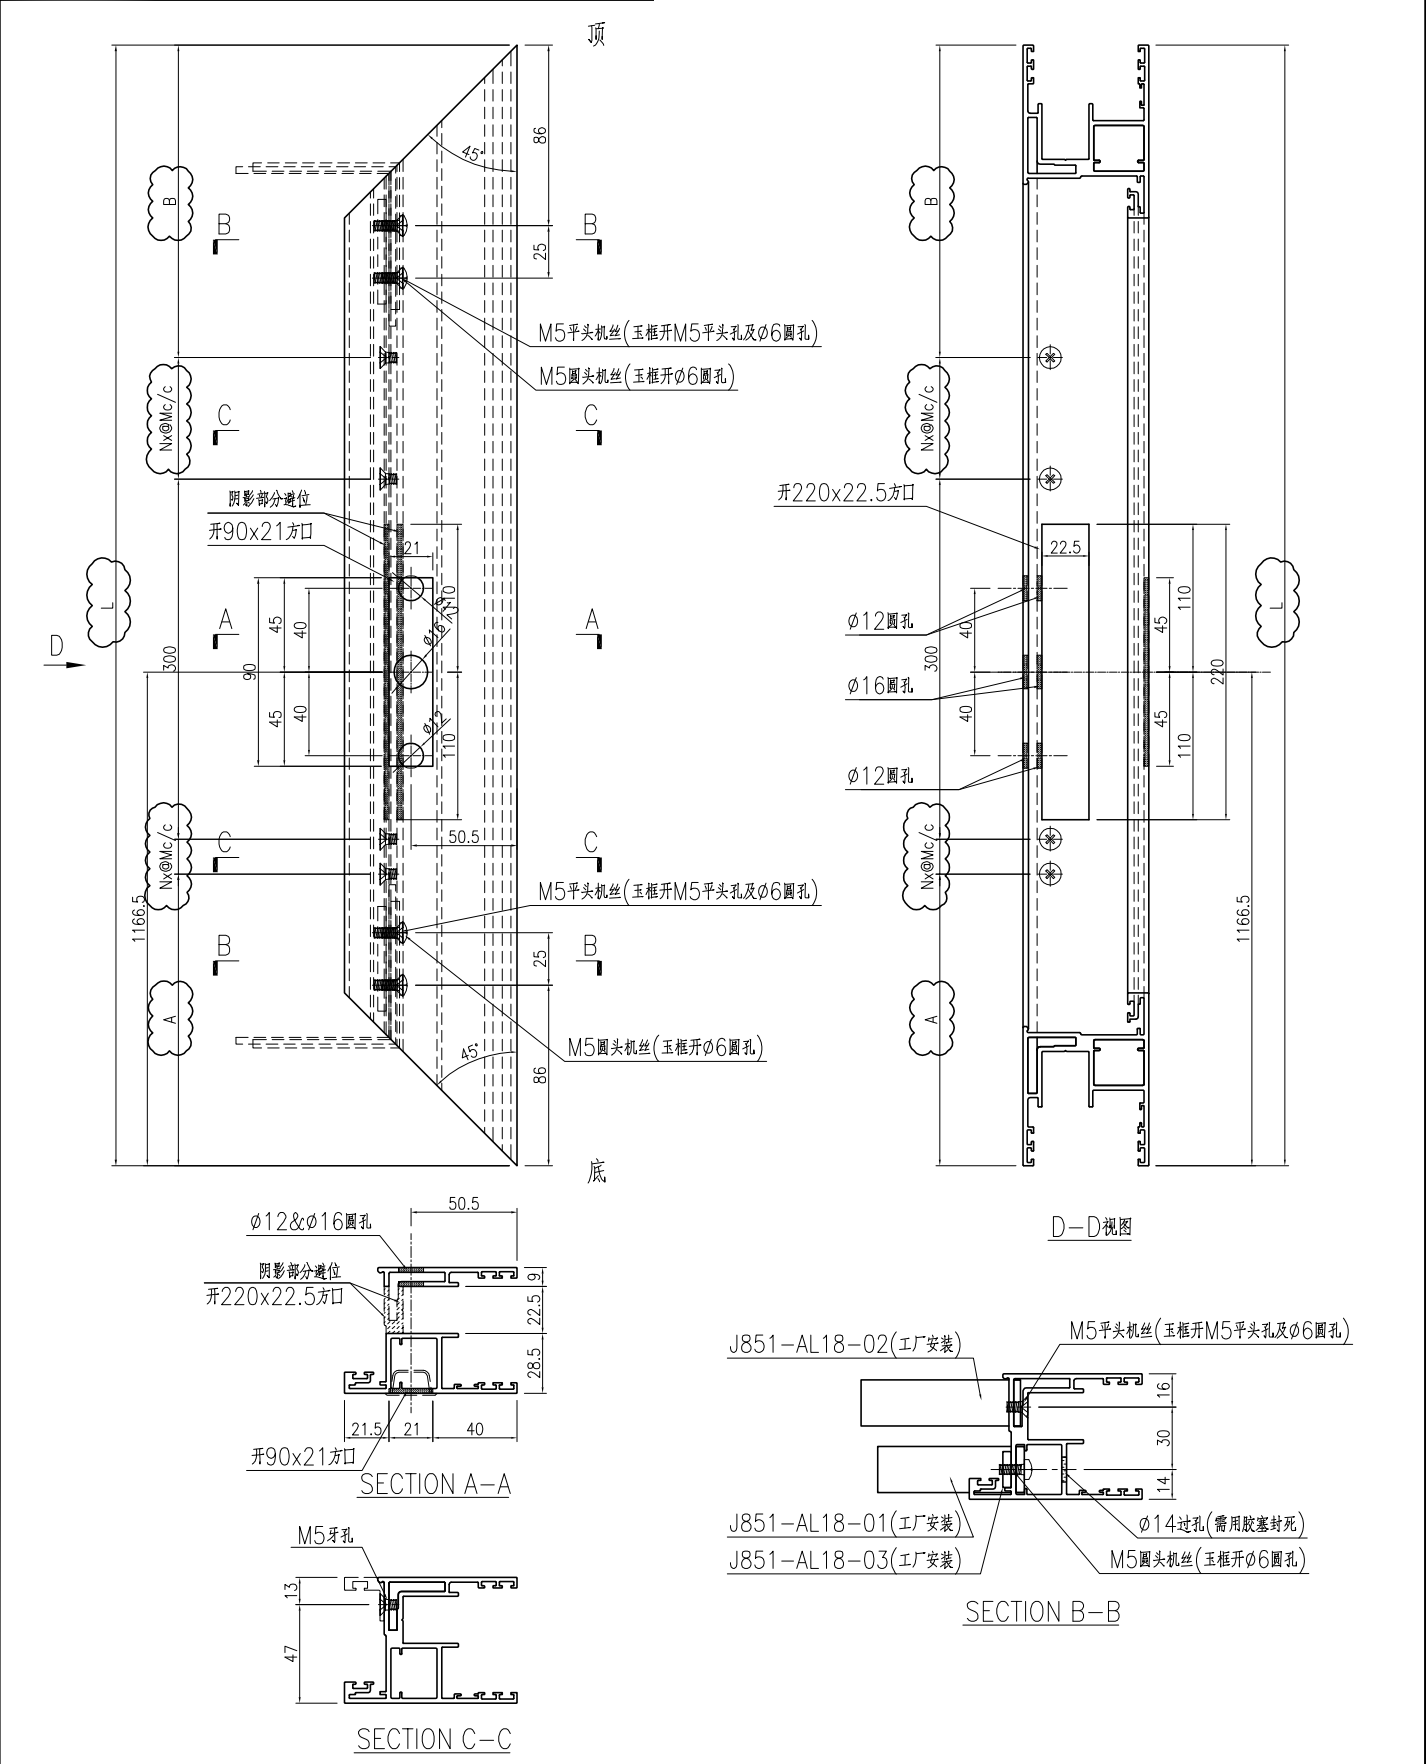


名稱	趟門玉加工圖	制圖	曾建平	2020-04-02	修改	A		
材料	X85780	復核			日期	2020-08-11		
顏色	TUC43350SC(ZH)-3 白色	批准			圖號	J851-AL08a		

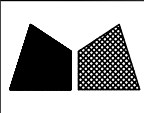 美特鋁質有限公司 MIDI Aluminium Fabricator Ltd.	产品编号	l(mm)	数量	A	N	M	B	N1	M1	备注
	J851-AL09a-01	2444.5	54	157	187.5	7	300			
	J851-AL09a-02	2554.5	3	212	242.5	7	300			

工程號	J851	地盤	青衣明翹匯
-----	------	----	-------

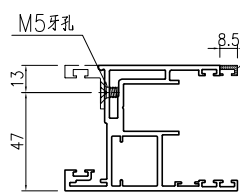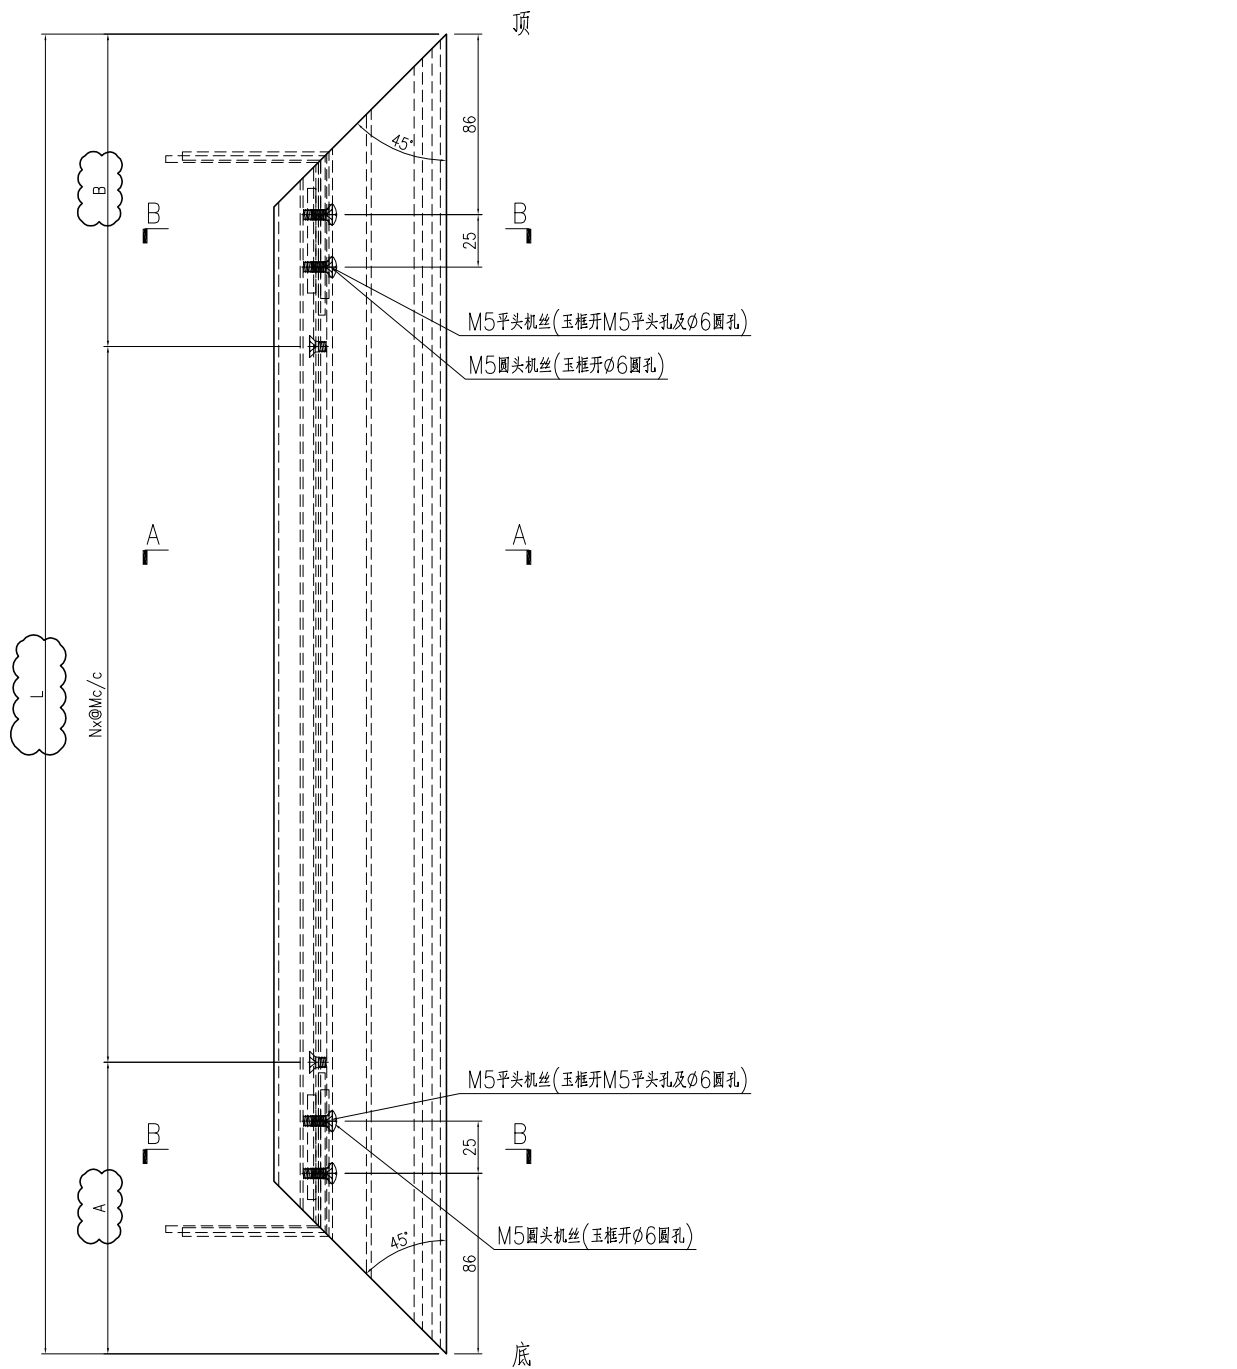

SECTION A-A

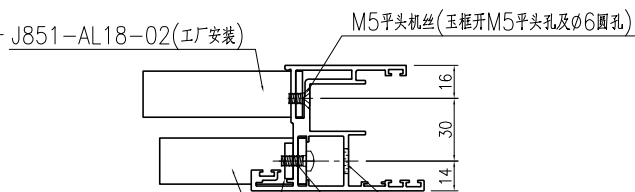


SECTION B-B

名稱	趟門玉加工圖	制圖	曾建平	2020-04-02	修改	A		
材料	X85780	復核			日期	2020-08-11		
顏色	TUC43350SC(ZH)-3 白色	批准			圖號	J851-AL09a		

 美特鋁質有限公司 MIDI Aluminium Fabricator Ltd.	产品编号	l(mm)	数量	A	N	M	B	N1	M1	备注
	J851-AL09Ra-01	2444.5	54	157	187.5	7	300			
	J851-AL09Ra-02	2554.5	3	212	242.5	7	300			




工程號	J851	地盤	青衣明翹匯
-----	------	----	-------

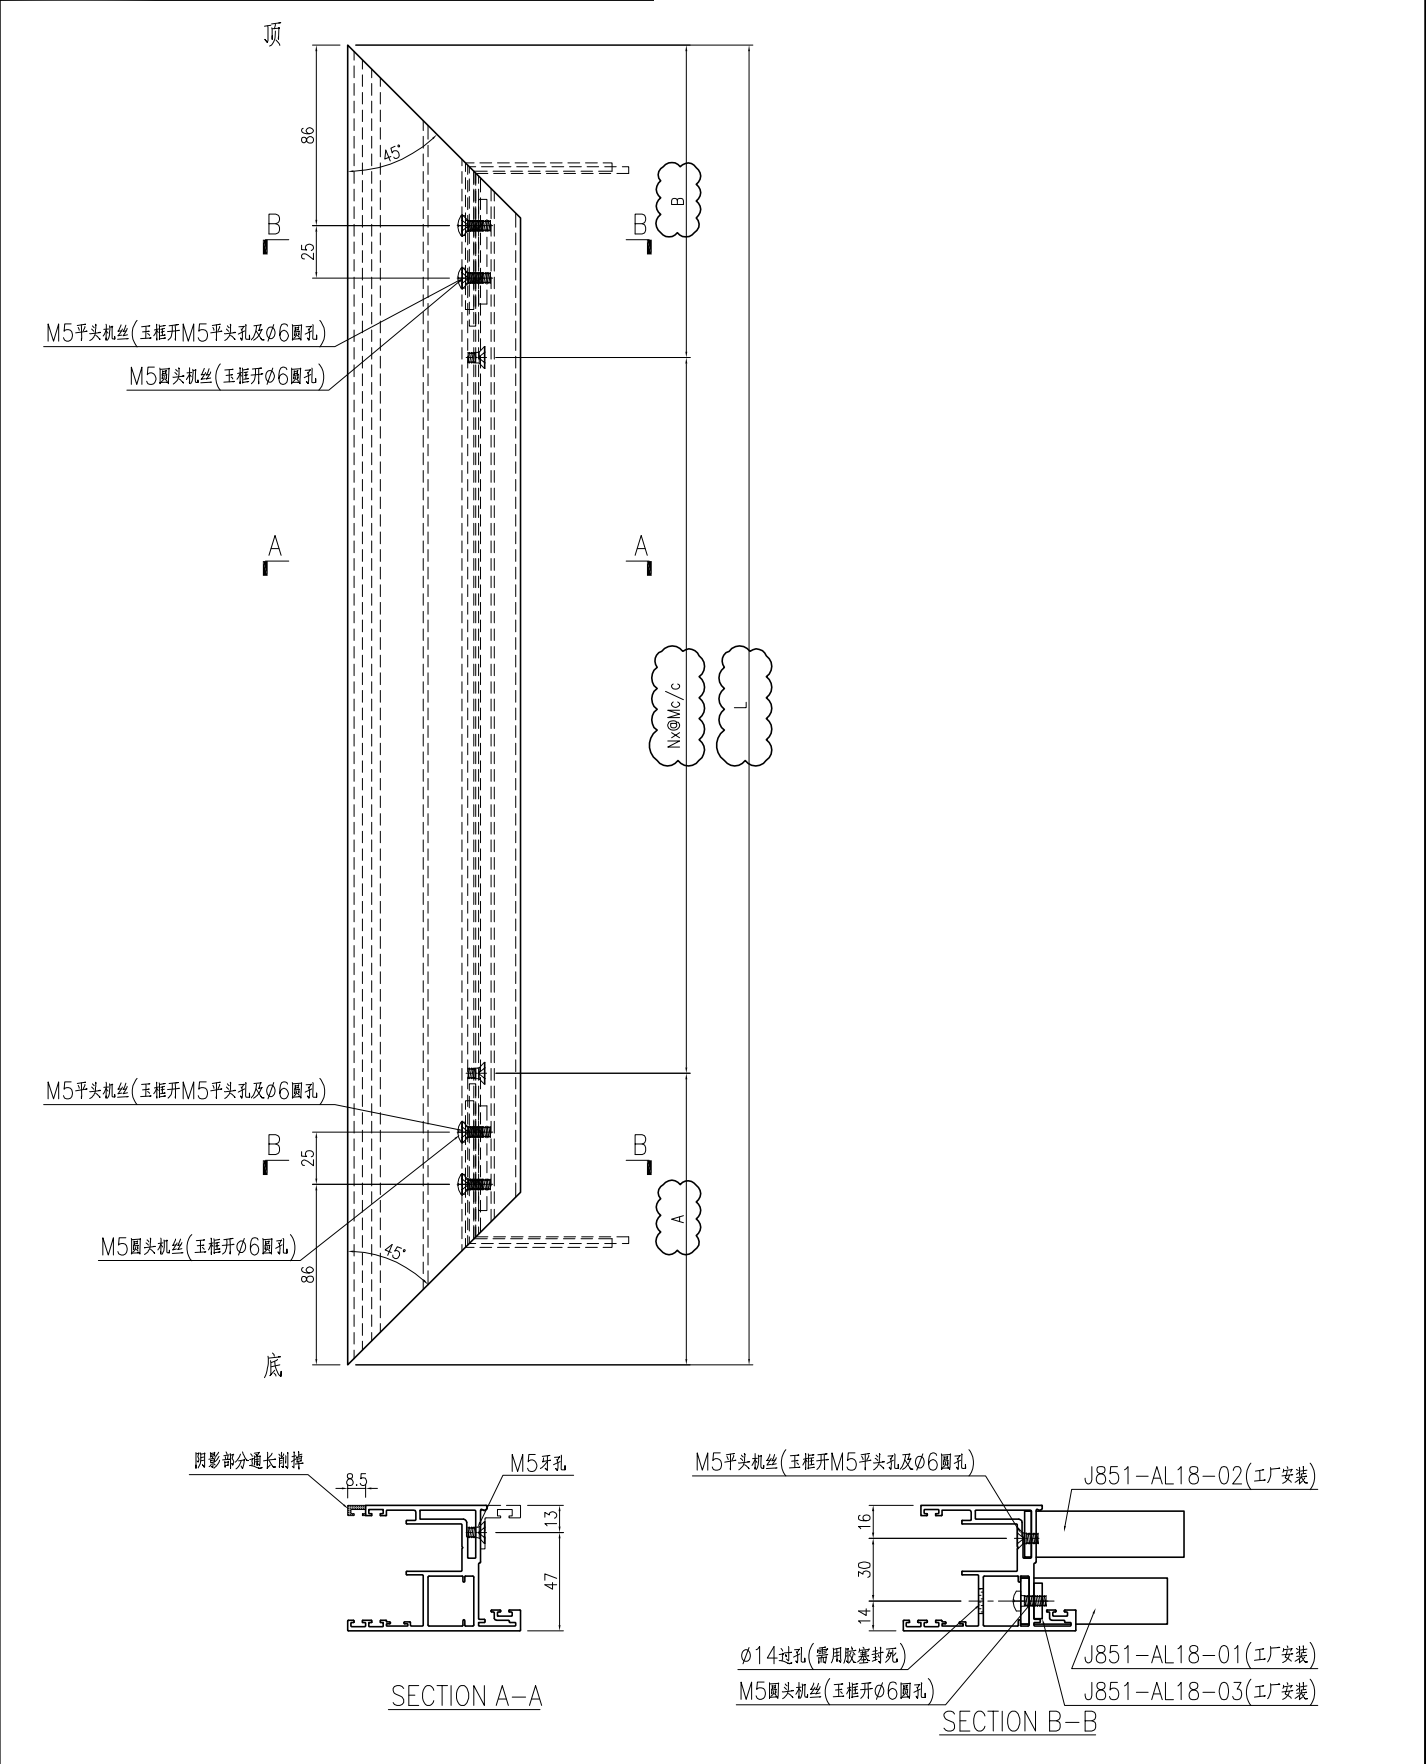


名稱	趟門玉加工圖	制圖	曾建平	2020-04-02	修改	A		
材料	X85780	復核			日期	2020-08-11		
顏色	TUC43350SC(ZH)-3 白色	批准			圖號	J851-AL09Ra		

产品编号	l(mm)	数量	A	N	M	B	N1	M1	备注
J851-AL10a-01	2444.5	54	157	187.5	7	300			
J851-AL10a-02	2554.5	3	212	242.5	7	300			




工程號	J851	地盤	青衣明翹匯
-----	------	----	-------

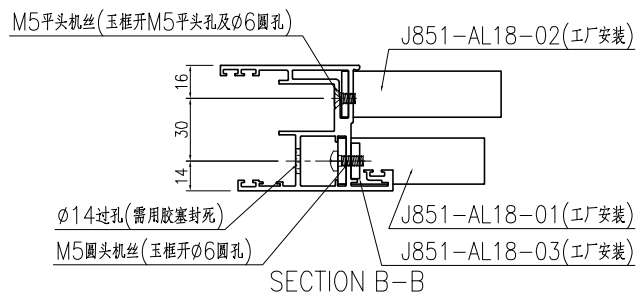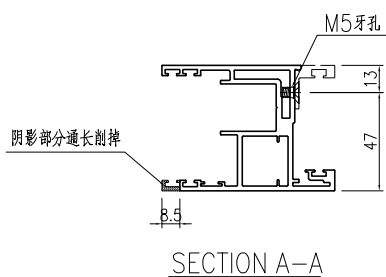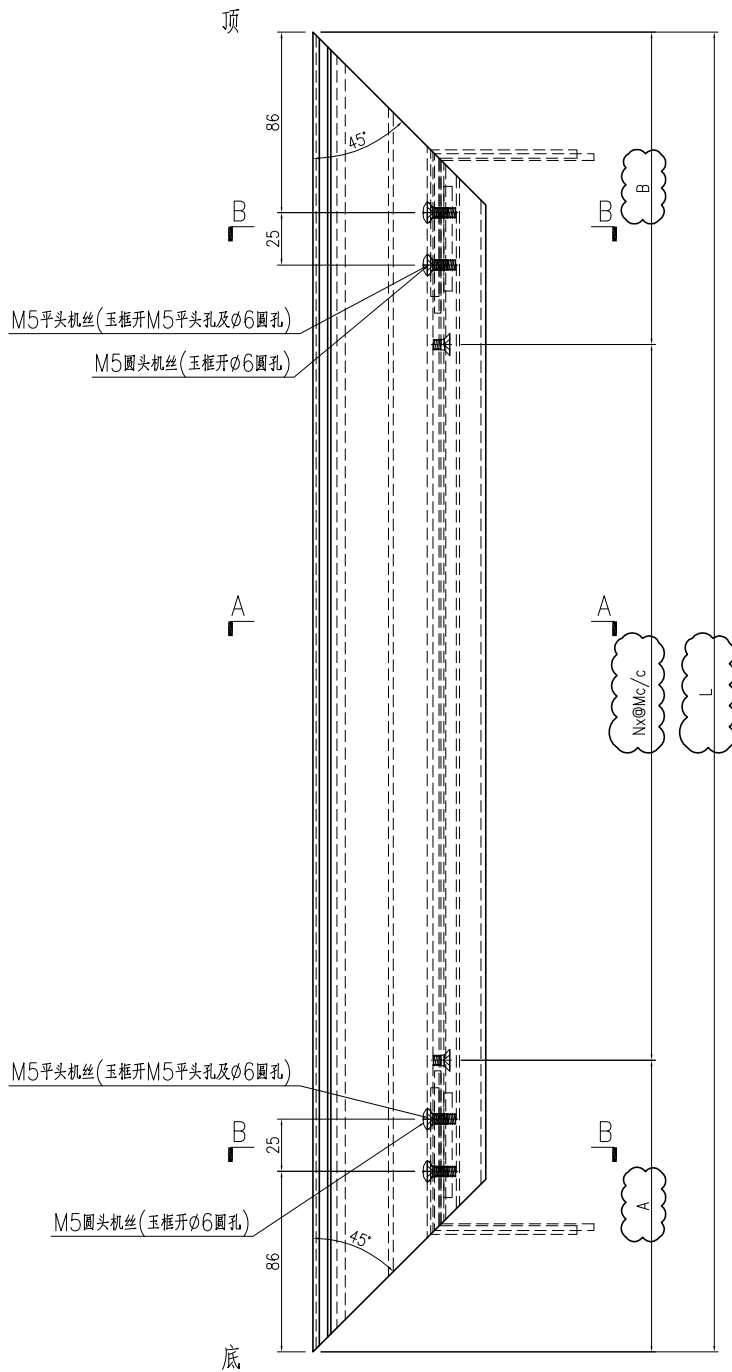

名稱	趟門玉加工圖	制圖	曾建平	2020-04-02	修改	A		
材料	X85780	復核			日期	2020-08-11		
顏色	TUC43350SC(ZH)-3 白色	批准			圖號	J851-AL10a		

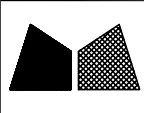 美特鋁質有限公司 MIDI Aluminium Fabricator Ltd.	产品编号	l(mm)	数量	A	N	M	B	N1	M1	备注
	J851-AL10Ra-01	2444.5	54	157	187.5	7	300			
	J851-AL10Ra-02	2554.5	3	212	242.5	7	300			

工程號	J851	地盤	青衣明翹匯
-----	------	----	-------


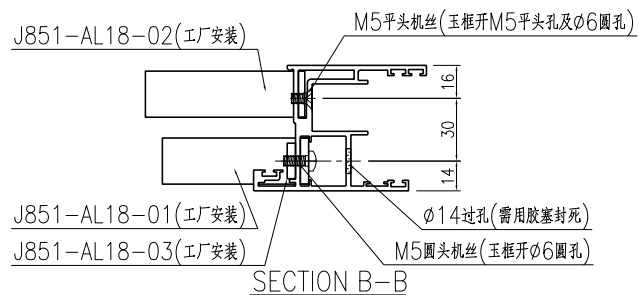
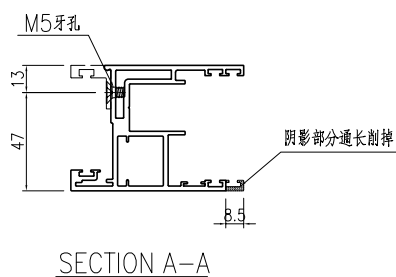
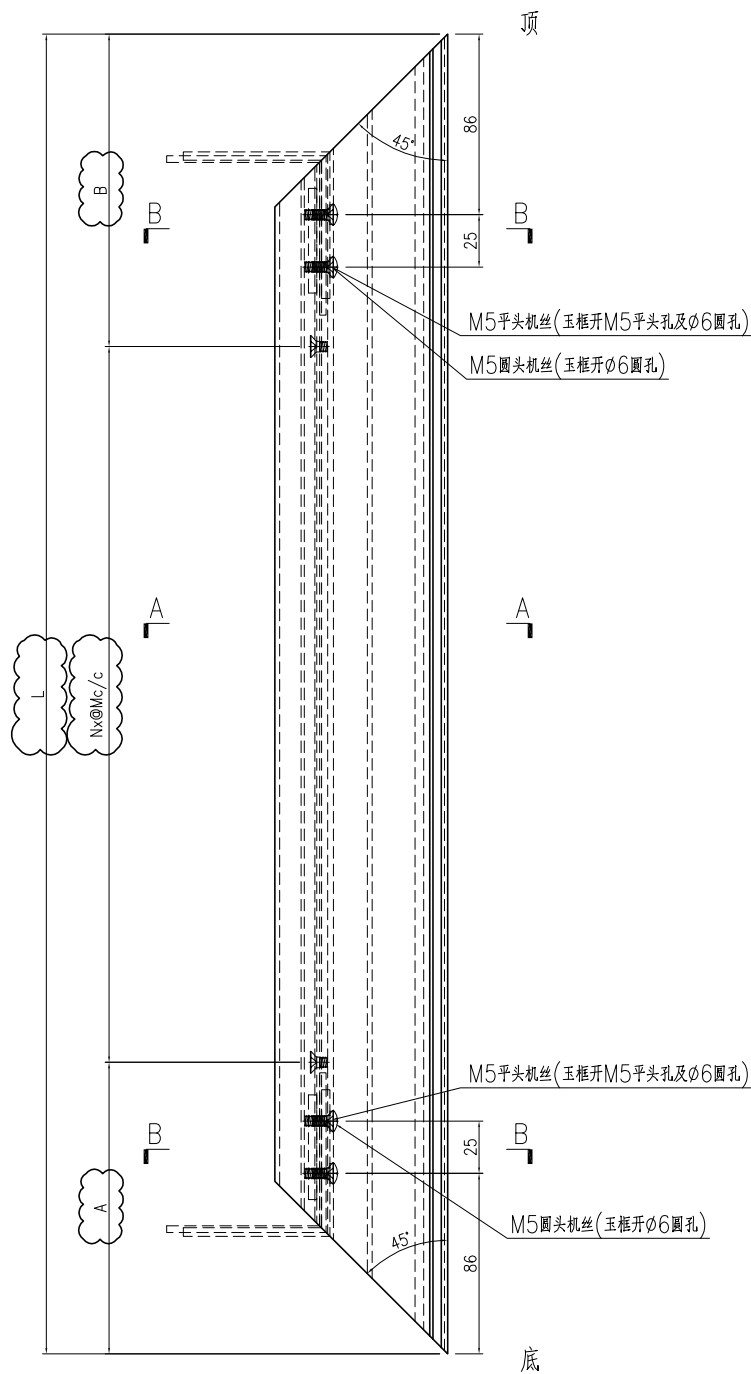


名稱	趟門玉加工圖	制圖	曾建平	2020-04-02	修改	A		
材料	X85780	復核			日期	2020-08-11		
顏色	TUC43350SC(ZH)-3 白色	批准			圖號	J851-AL10Ra		



工程號	J851	地盤	青衣明翹匯
-----	------	----	-------

产品编号	L(mm)	数量	A	B	N	M	C	D	N1	N2	备注
J851-AL13a-01	2444.5	54	144.5	144	7	300	294.5	294	6	300	
J851-AL13a-02	2554.5	3	199.5	199	7	300	349.5	349	6	300	

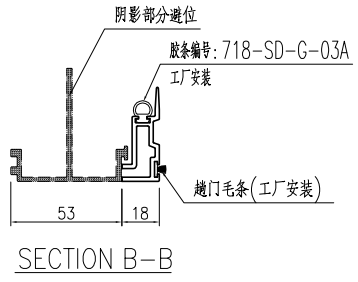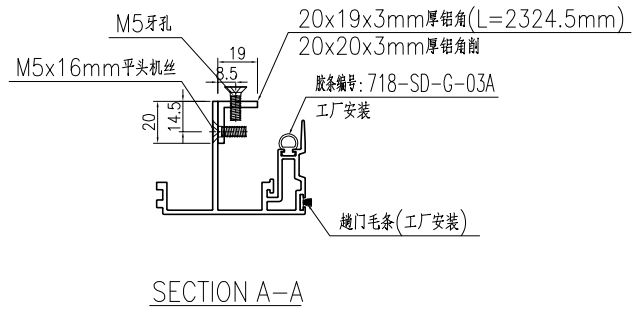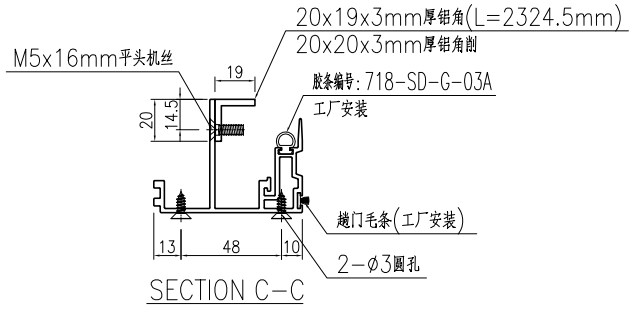
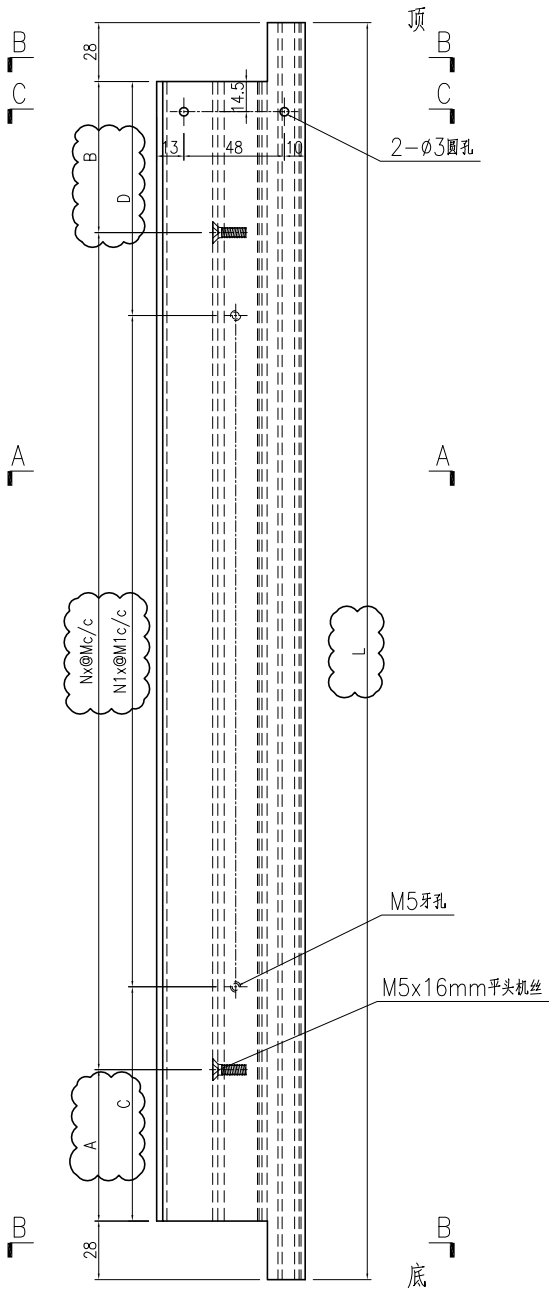


名稱	門玉勾料加工圖	制圖	曾建平	2020-04-02	修改	A		
材料	X85703+20x12x3mm厚鋁角	復核			日期	2020-08-11		
顏色	TUC43350SC(ZH)-3 白色	批准			圖號	J851-AL13a		




工程號	J851	地盤	青衣明翹匯
-----	------	----	-------


产品编号	L(mm)	数量	A	B	N	M	C	D	N1	N2	备注
I851-AL13Ra-01	2444.5	54	144.5	144	7	300	294.5	294	6	300	
I851-AL13Ra-02	2554.5	3	199.5	199	7	300	349.5	349	6	300	

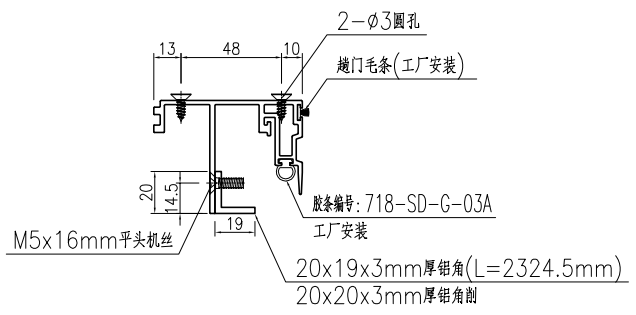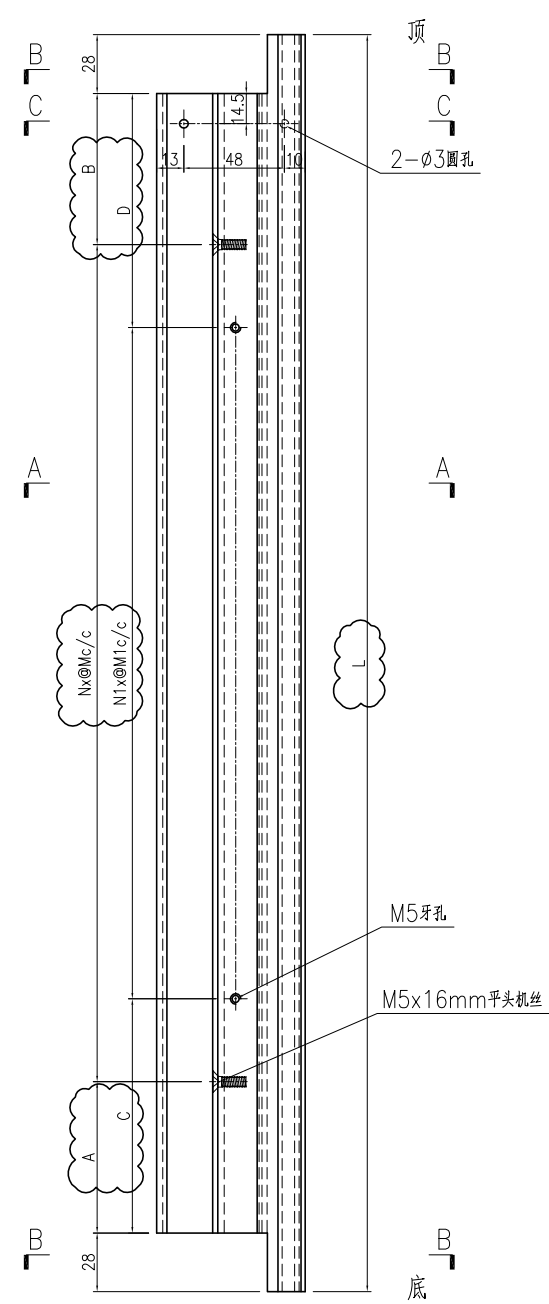

SECTION C-C

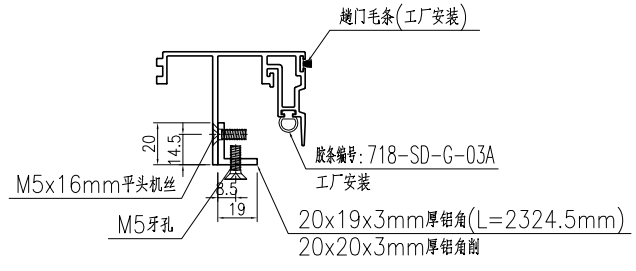

SECTION A-A

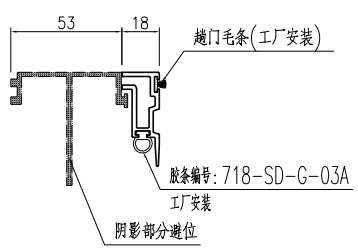

SECTION B-B



名稱	門玉勾料加工圖	制圖	曾建平	2020-04-02	修改	A		
材料	X85703+20x12x3mm厚鋁角	復核			日期	2020-08-11		
顏色	TUC43350SC(ZH)-3 白色	批准			圖號	J851-AL13Ra		




美特铝质 有限公司
MIDI Aluminium Fabricator Ltd.

产品编号	L(mm)	数量	A	B	N	M	C	D	N1	N2	备注
J851-AL14a-01	2444.5	54	144.5	144	7	300	294.5	294	6	300	
J851-AL14a-02	2554.5	3	199.5	199	7	300	349.5	349	6	300	


工程號 J851 地盤 青衣明翹匯

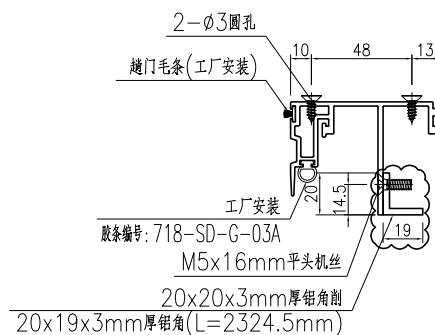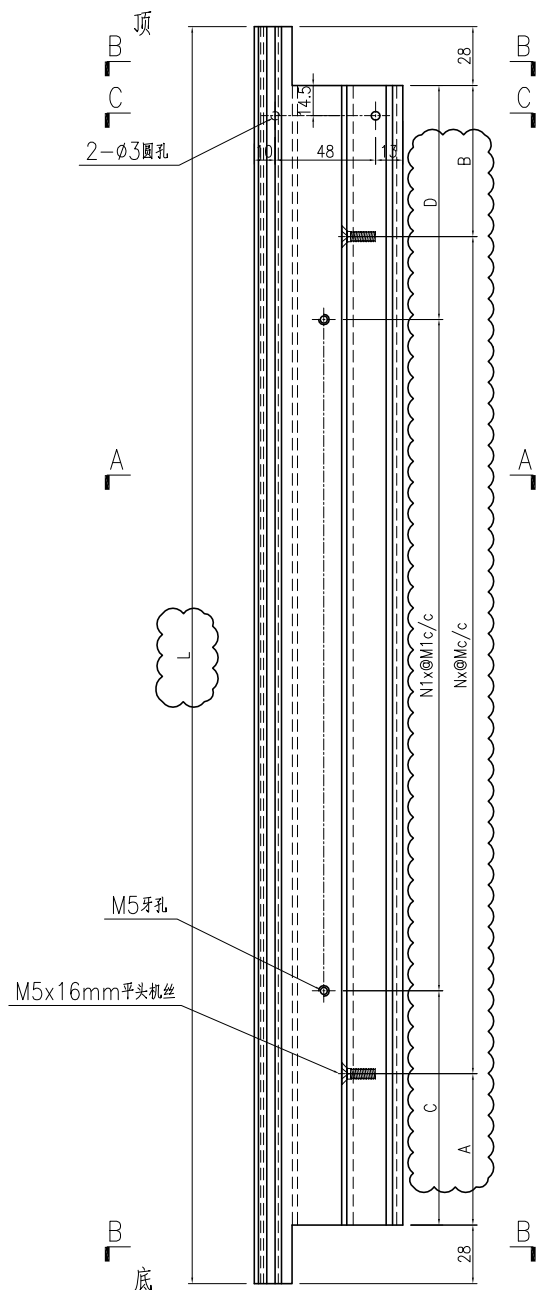

SECTION C-C

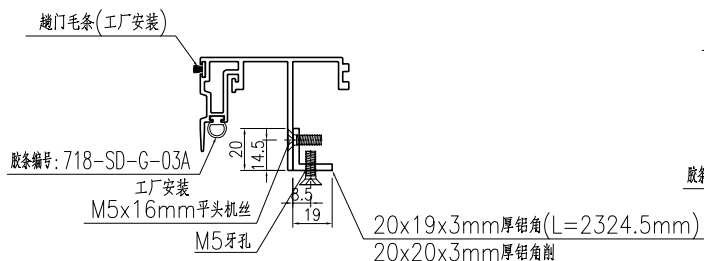

SECTION A-A

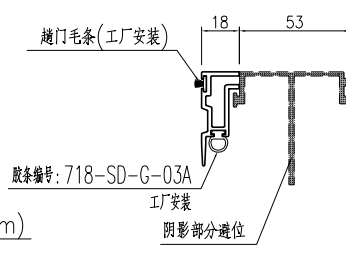





SECTION B-B

名稱	門玉勾料加工圖	制圖	曾建平	2020-04-02	修改	A		
材料	X85703+20x12x3mm厚鋁角	復核			日期	2020-08-11		
顏色	TUC43350SC(ZH)-3 白色	批准			圖號	J851-AL14a		




工程號	J851	地盤	青衣明翹匯
-----	------	----	-------



产品编号	L(mm)	数量	A	B	N	M	C	D	N1	N2	备注
I851-AL14Ra-01	2444.5	54	144.5	144	7	300	294.5	294	6	300	
I851-AL14Ra-02	2554.5	3	199.5	199	7	300	349.5	349	6	300	

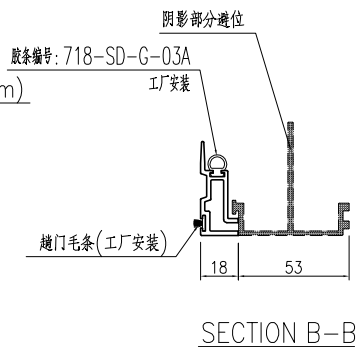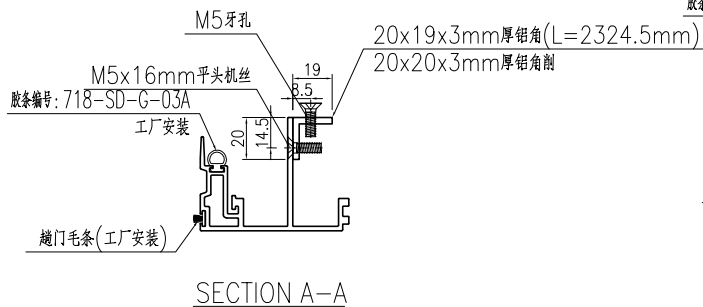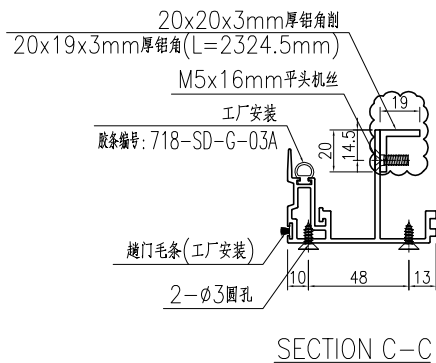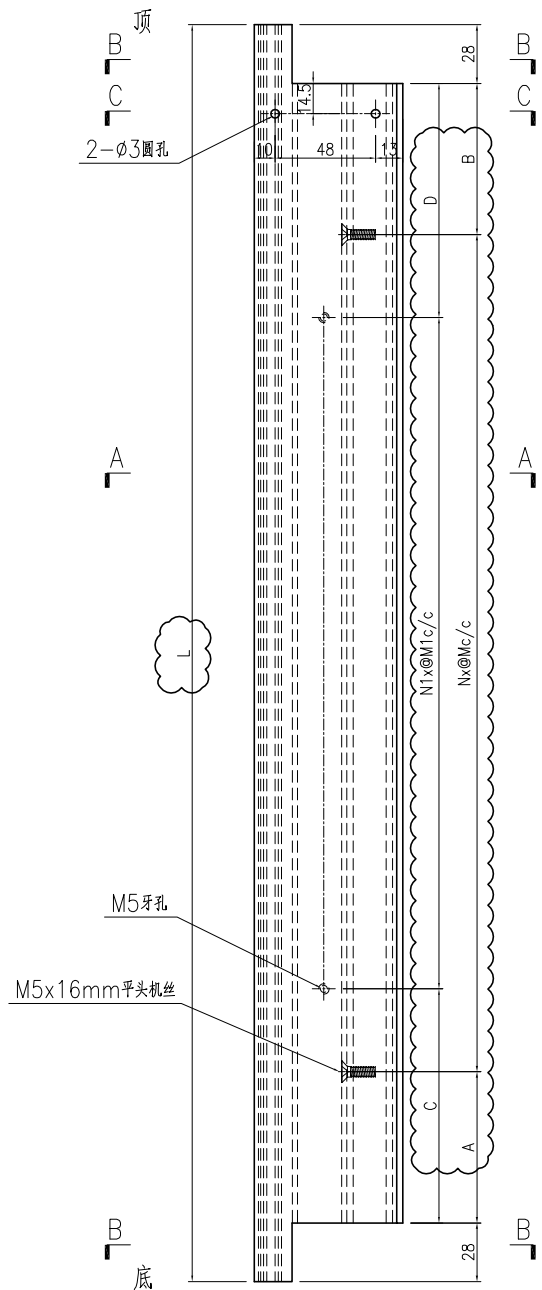


名稱	門玉勾料加工圖	制圖	曾建平	2020-04-02	修改	A		
材料	X85703+20x12x3mm厚鋁角	復核			日期	2020-08-11		
顏色	TUC43350SC(ZH)-3 白色	批准			圖號	J851-AL14Ra		

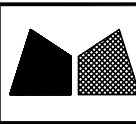 美特鋁質有限公司 MIDI Aluminium Fabricator Ltd.	产品编号	L(mm)	L1(mm)	数量	A	B	N	M	备注
	J851-AL15a-01	2317.5	2312.5	216	91	121.5	7	300	
	J851-AL15a-02	2427.5	2422.5	12	146	176.5	7	300	

工程號	J851	地盤	青衣明翹匯
-----	------	----	-------

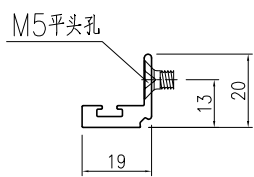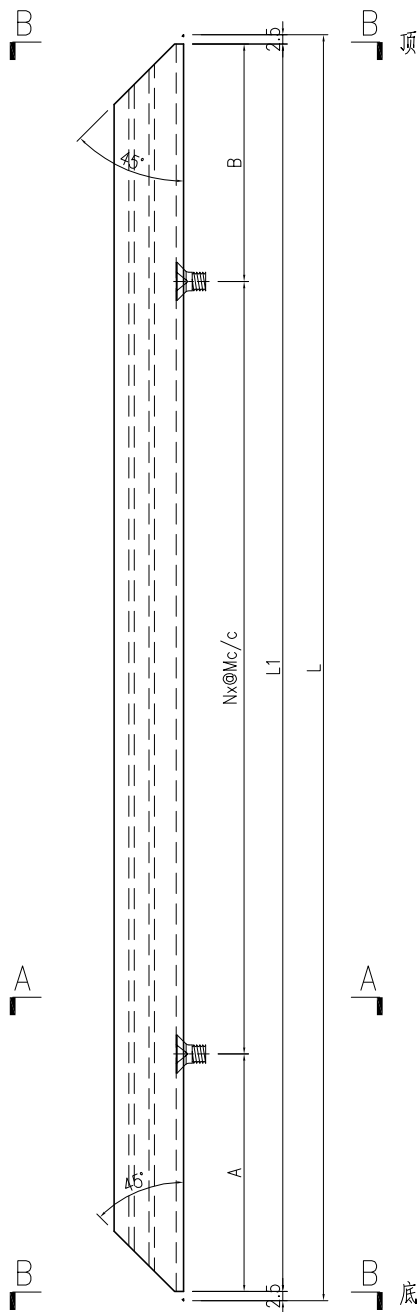


SECTION A-A


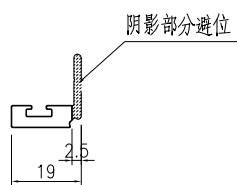


SECTION B-B


名稱	玻璃線加工圖	制圖	曾建平	2020-04-02	修改	A		
材料	X85700	復核			日期	2020-08-11		
顏色	TUC43350SC(ZH)-3 白色	批准			圖號	J851-AL15a		

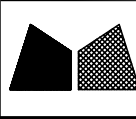 美特鋁質有限公司 MIDI Aluminium Fabricator Ltd.	产品编号	L(mm)	L1(mm)	数量	A	B	N	M	备注
	J851-AL16a-01	2317.5	2312.5	216	91	121.5	7	300	
	J851-AL16a-02	2427.5	2422.5	12	146	176.5	7	300	

工程號	J851	地盤	青衣明翹匯
-----	------	----	-------

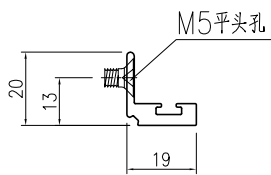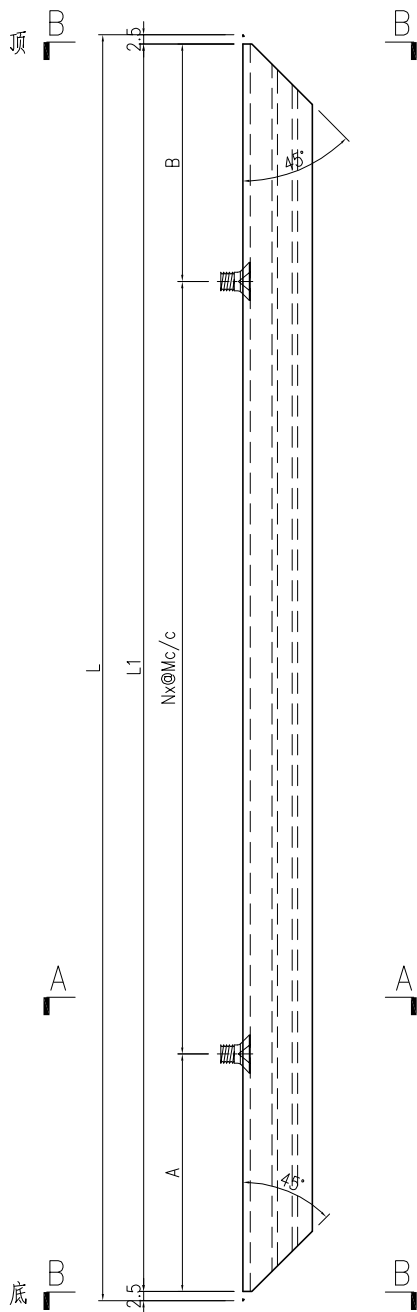

SECTION A-A


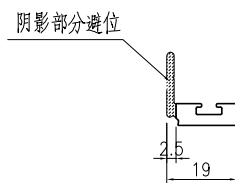


SECTION B-B


名稱	玻璃線加工圖	制圖	曾建平	2020-04-02	修改	A		
材料	X85700	復核			日期	2020-08-11		
顏色	TUC43350SC(ZH)-3 白色	批准			圖號	J851-AL16a		

 美特鋁質有限公司 MIDI Aluminium Fabricator Ltd.	产品编号	l (mm)	数量	A	N	M	B	N1	M1	备注
	J851-AL32-01	2545	108	72.5	72.5	8	300			
	J851-AL32-02	2655	7	127.5	127.5	8	300			

工程號	J851	地盤	青衣明翹匯
-----	------	----	-------

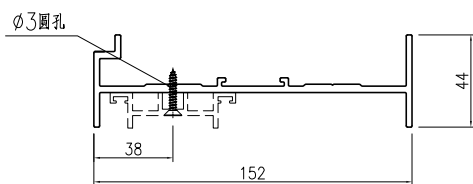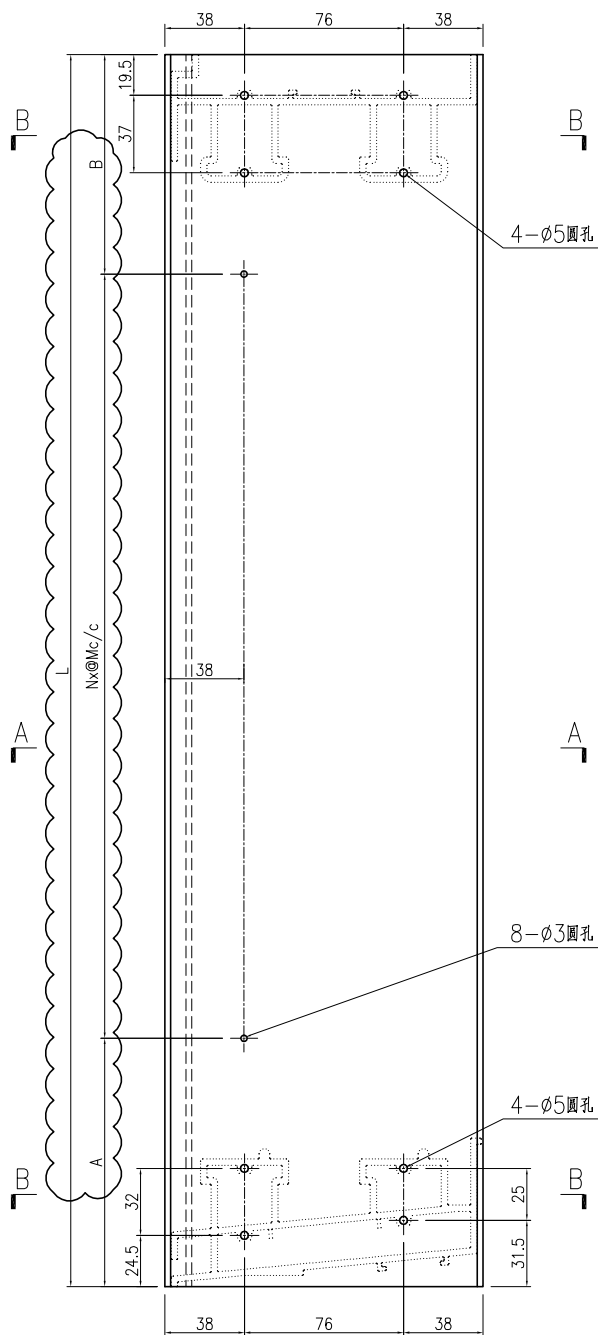

SECTION A-A


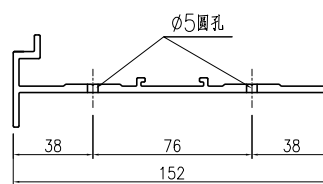


SECTION B-B


名稱	趟門邊框加工圖	制圖	曾建平	2020-04-02	修改	A	B	
材料	X85702	復核			日期	2020.06.11	2020.08.12	
顏色	UCT534193SC-3 灰色	批准			圖號	J851-AL32		

 美特鋁質有限公司 MIDI Aluminium Fabricator Ltd.	产品编号	l (mm)	数量	A	B	N	M	N1	M1	备注
	J851-AL32R-01	2545	80	72.5	72.5	8	300			
	J851-AL32R-02	2655	5	127.5	127.5	8	300			

工程號	J851	地盤	青衣明翹匯
-----	------	----	-------

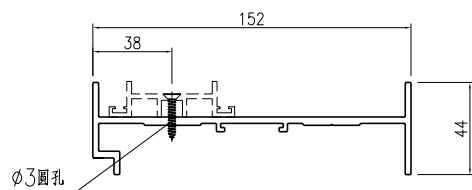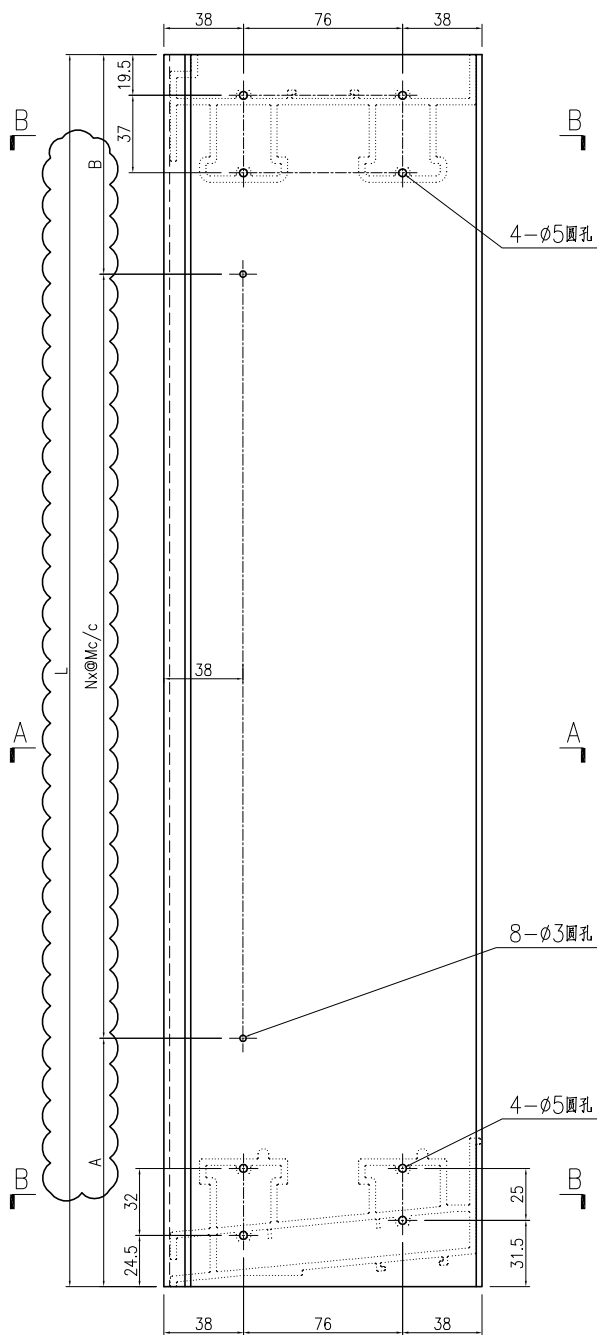


SECTION A-A


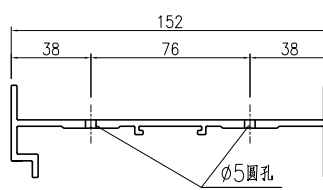


SECTION B-B


名稱	趟門邊框加工圖	制圖	曾建平	2020-04-02	修改	A	B	
材料	X85702	復核			日期	2020.06.11	2020.08.12	
顏色	UCT534193SC-3 灰色	批准			圖號	J851-AL32R		

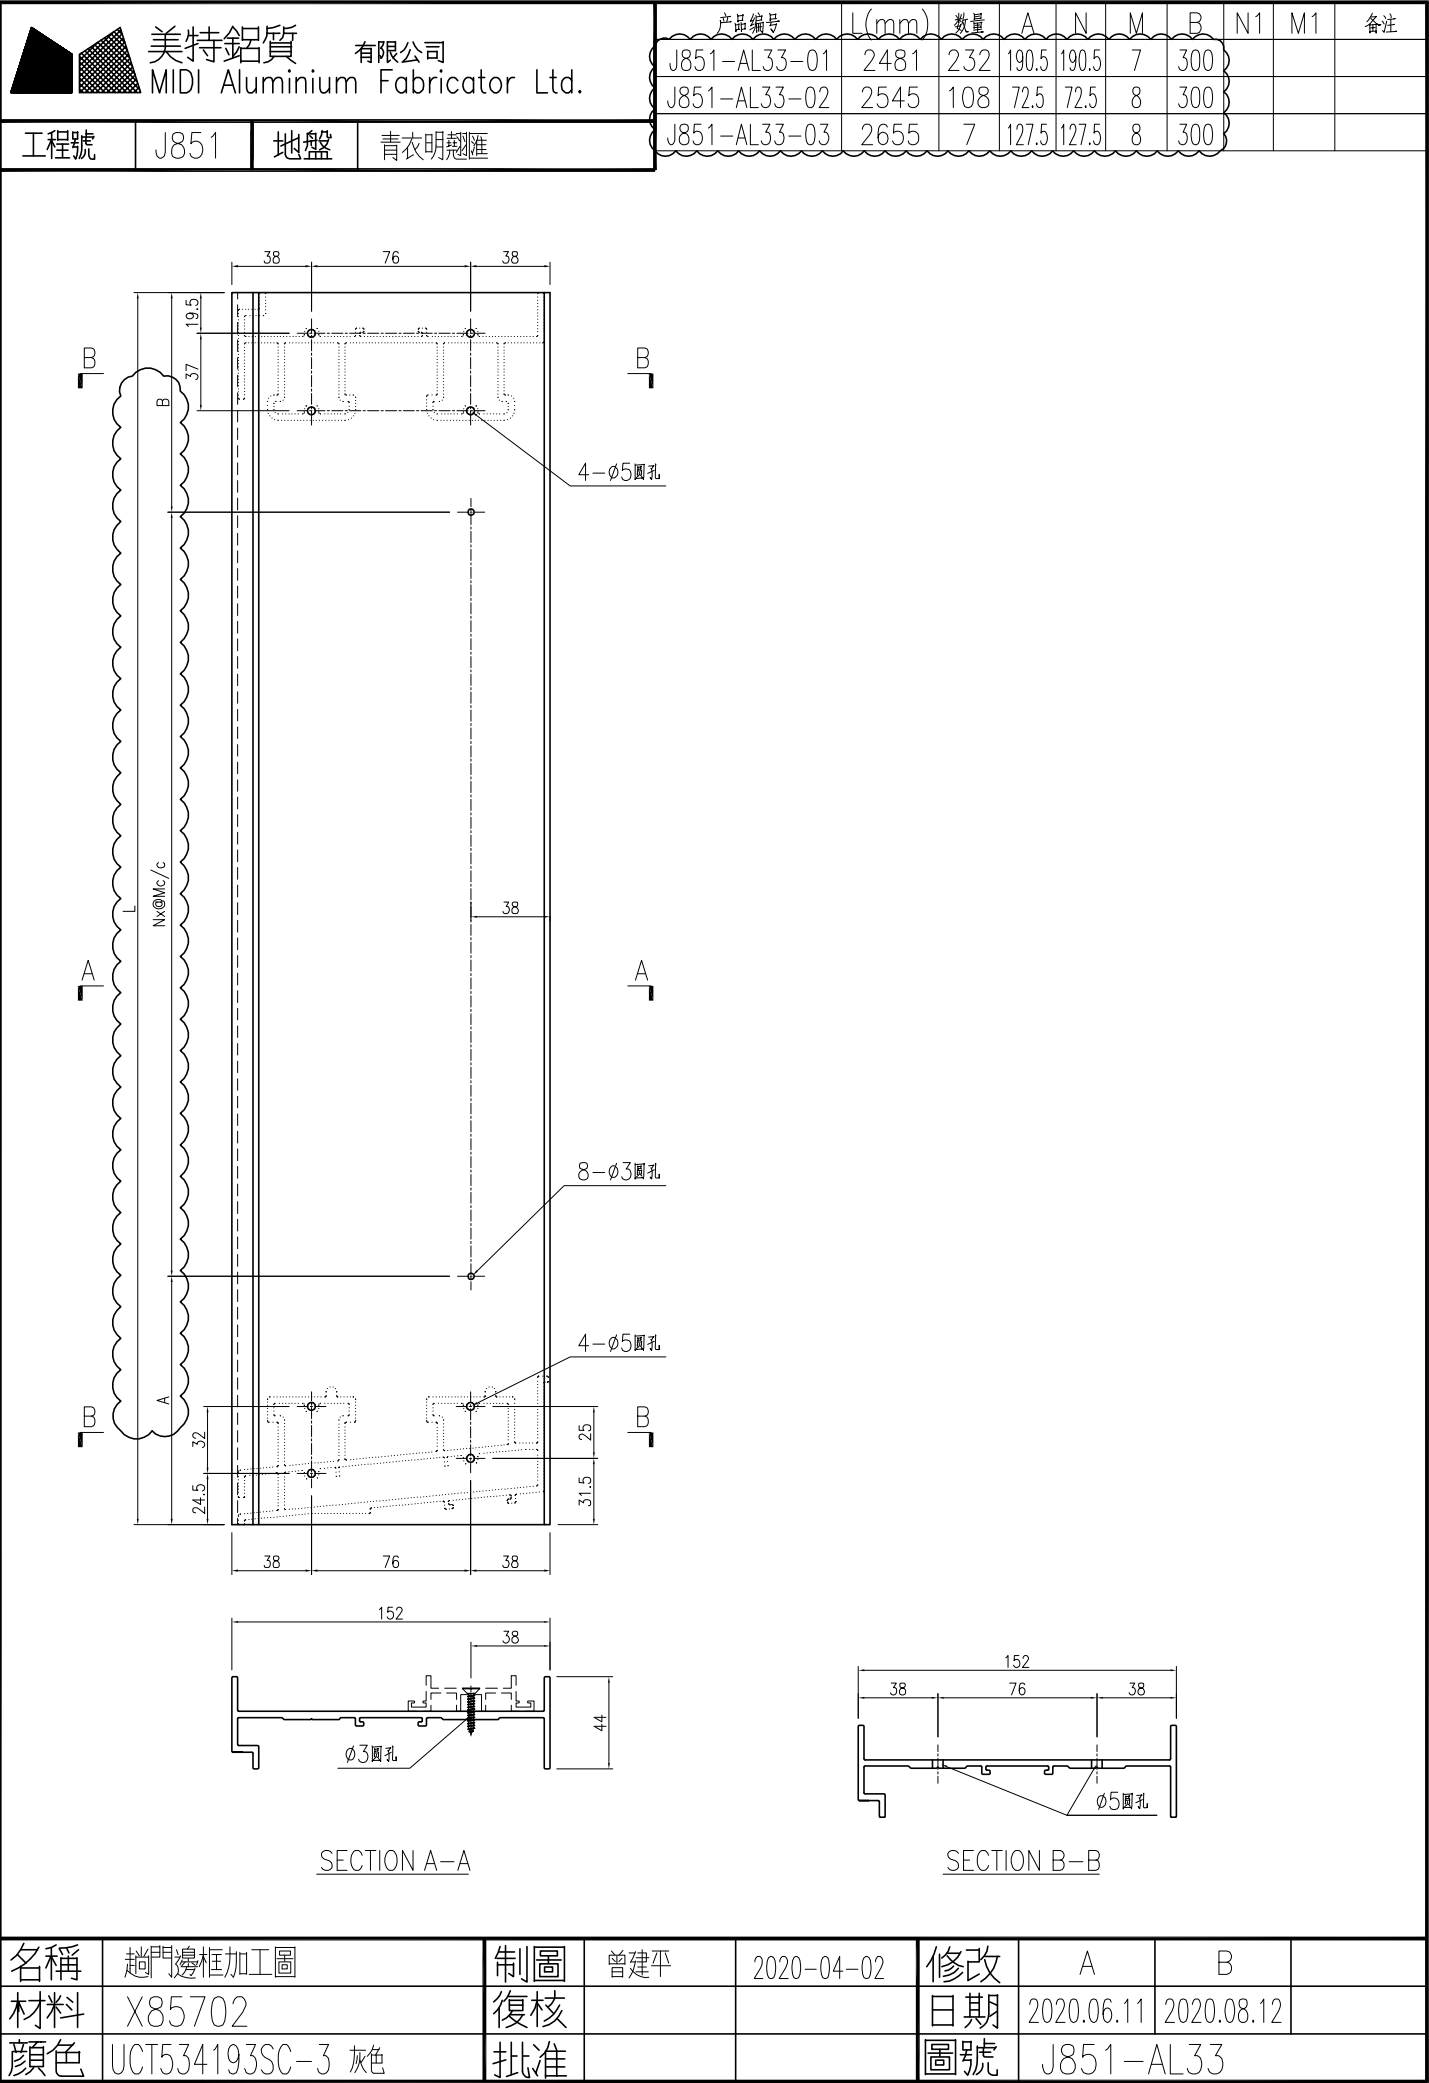

 美特鋁質有限公司 MIDI Aluminium Fabricator Ltd.				产品编号	L(mm)	数量	A	N	M	B	N1	M1	备注
				J851-AL33R-01	2481	232	190.5	190.5	7	300			
				J851-AL33R-02	2545	80	72.5	72.5	8	300			
				J851-AL33R-03	2655	5	127.5	127.5	8	300			
工程號	J851	地盤	青衣明翹匯										

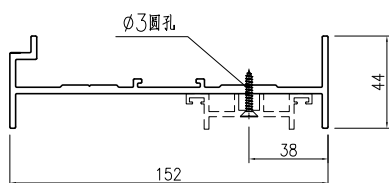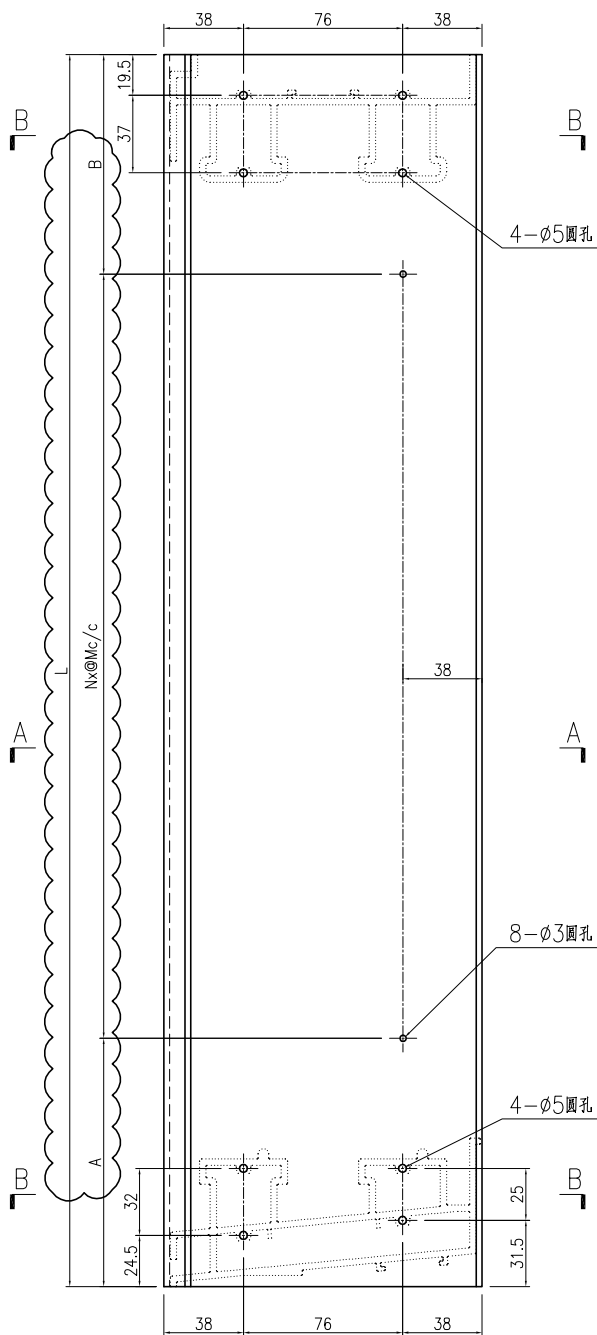

SECTION A-A

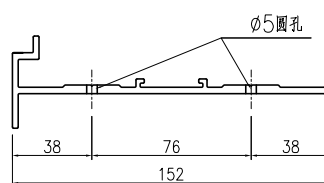


SECTION B-B

名稱	趟門邊框加工圖	制圖	曾建平	2020-04-02	修改	A	B	
材料	X85702	復核			日期	2020.06.11	2020.08.12	
顏色	UCT534193SC-3 灰色	批准			圖號	J851-AL33R		

 美特鋁質 有限公司
MIDI Aluminium Fabricator Ltd.

工程號	J851	地盤	青衣明趵匯
-----	------	----	-------

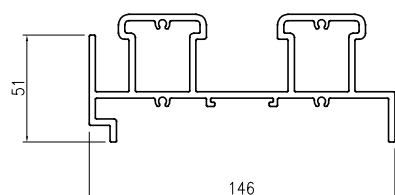



名稱	趟門框頂橫加工圖	制圖	曾建平	2020-04-02	修改	A	B	
材料	X85698	復核			日期	2020.06.11	2020.08.12	
顏色	UCT534193SC-3 灰色	批准			圖號	J851-AL34		




美特鋁質 有限公司
MIDI Aluminium Fabricator Ltd.

工程號 J851 地盤 青衣明翹匯


产品编号	L(mm)	数量	A	B	N	M	N1	M1	备注
J851-AL35-01	1615	232	57.5	57.5	5	300			
J851-AL35-02	1605	29	55	55	5	300			
J851-AL35-03	1440	29	120	120	4	300			取消
J851-AL35-04	1680	29	90	90	5	300			
J851-AL35-05	1690	29	95	95	5	300			
J851-AL35-06	1750	14	125	125	5	300			
J851-AL35-09	1900	29	50	50	6	300			
J851-AL35-10	2040	14	120	120	6	300			

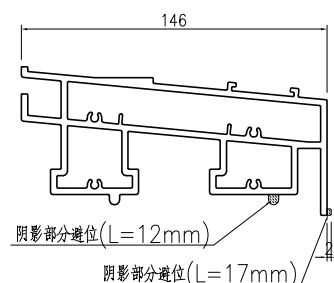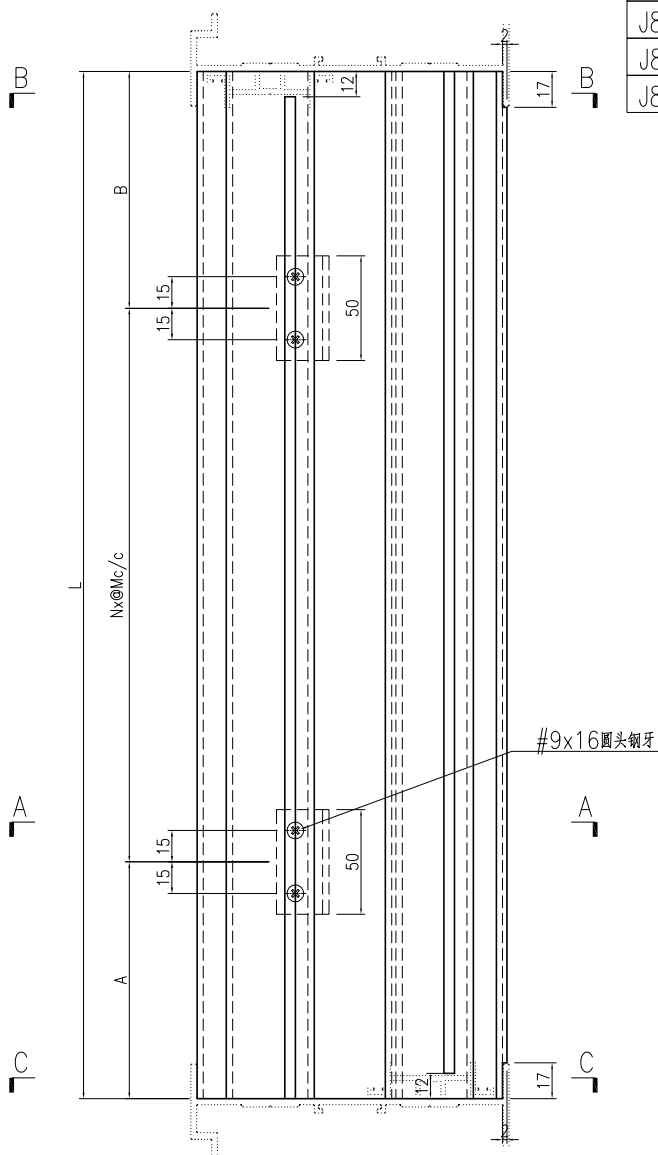

SECTION C-C

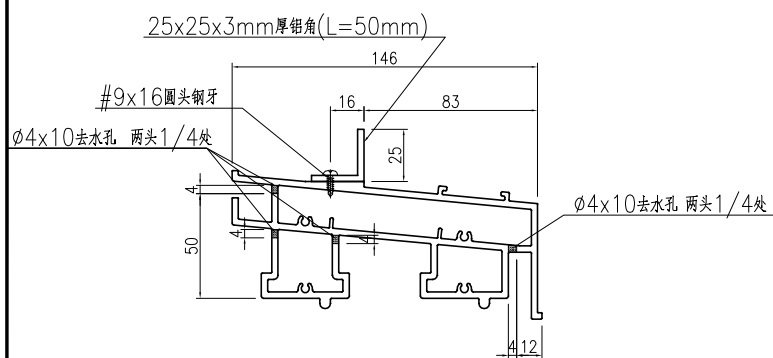


SECTION A-A

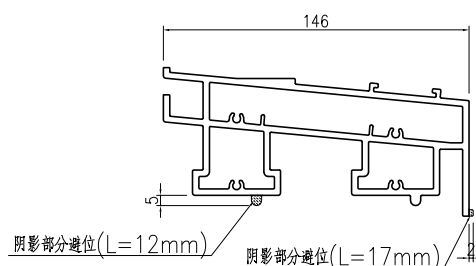

SECTION B-B




名稱	趟門框底橫加工圖	制圖	曾建平	2020-04-02	修改	A	B	
材料	X85701+25x25x3mm厚鋁角	復核			日期	2020.06.11	2020.08.12	
顏色	UCT534193SC-3 灰色	批准			圖號	J851-AL35		

 美特鋁質有限公司 MIDI Aluminium Fabricator Ltd.				产品编号	L(mm)	数量	A	N	M	B	N1	M1	备注
				J851-AL36-01	2427	232	162.5	164.5	7	300			
				J851-AL36-02	2491	108	44.5	46.5	8	300			
				J851-AL36-03	2601	7	99.5	101.5	8	300			
工程號	J851	地盤	青衣明翹匯										

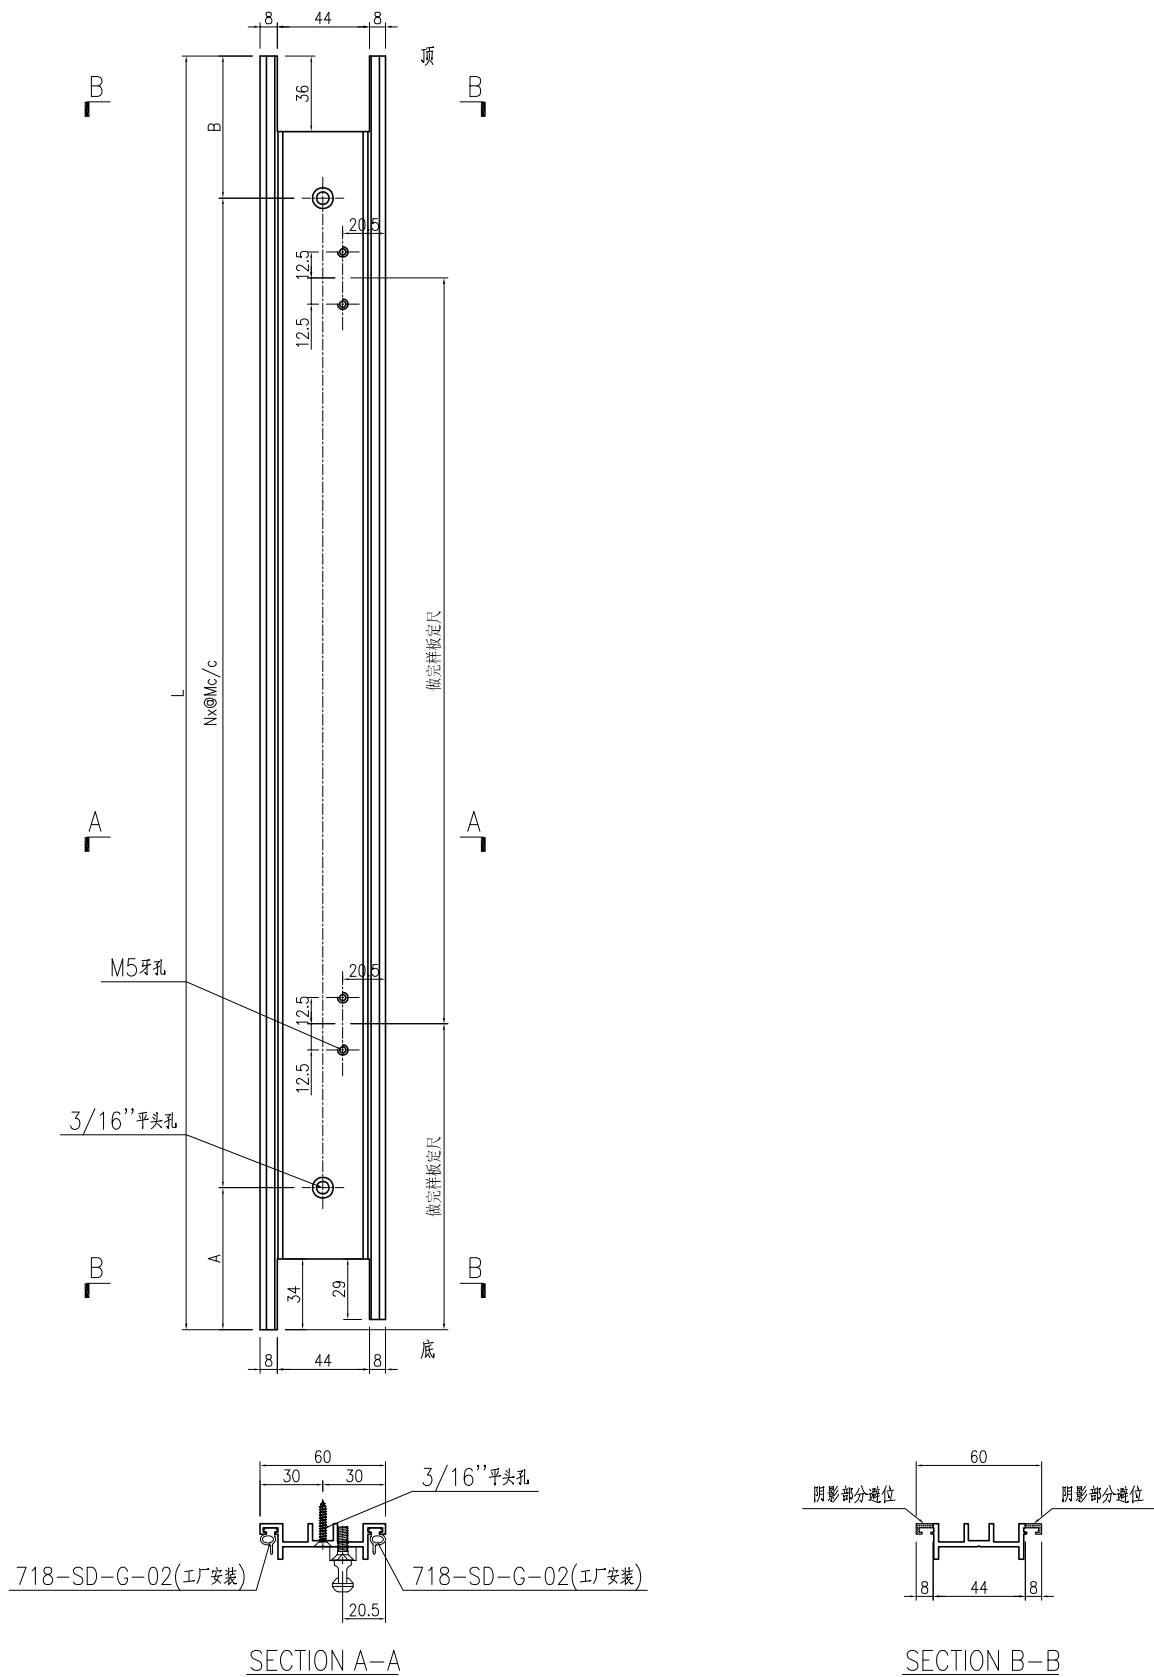



名稱	門企夾邊加工圖	制圖	曾建平	2020-04-02	修改	A	B	
材料	X846270	復核			日期	2020.06.11	2020.08.12	
顏色	UCT534193SC-3 灰色	批准			圖號	J851-AL36		

 美特鋁質有限公司 MIDI Aluminium Fabricator Ltd.				产品编号	L(mm)	数量	A	N	M	B	N1	M1	备注
				J851-AL36R-01	2427	232	162.5	164.5	7	300			
				J851-AL36R-02	2491	80	44.5	46.5	8	300			
				J851-AL36R-03	2601	5	99.5	101.5	8	300			
工程號	J851	地盤	青衣明翹匯										

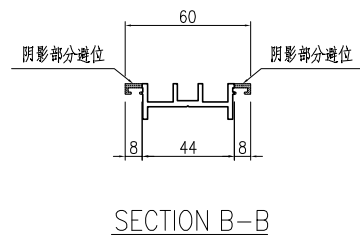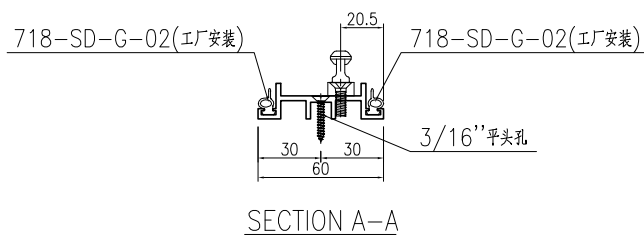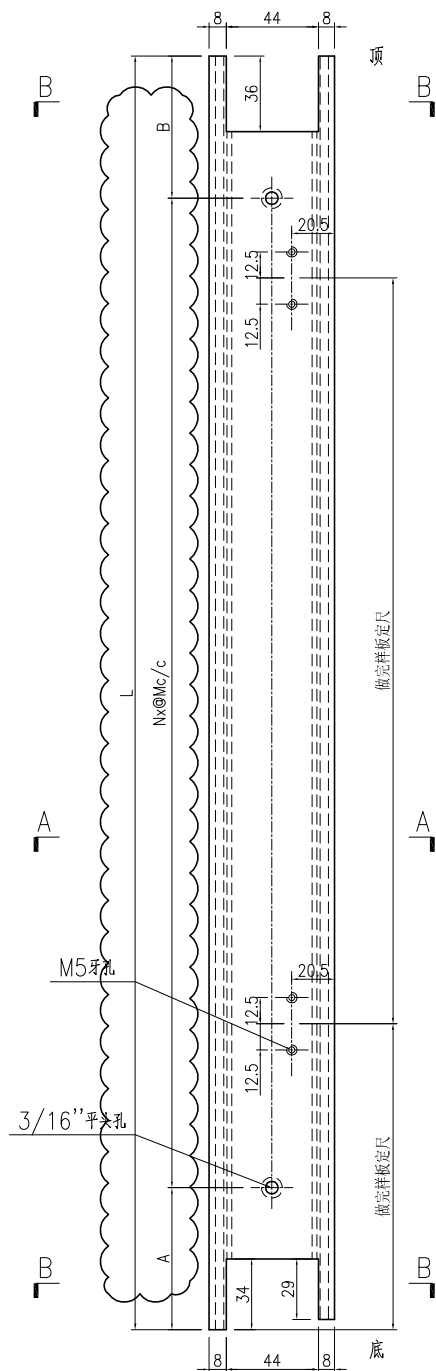


名稱	門企夾邊加工圖	制圖	曾建平	2020-04-02	修改	A	B	
材料	X846270	復核			日期	2020.06.11	2020.08.12	
顏色	UCT534193SC-3 灰色	批准			圖號	J851-AL36R		

 美特鋁質有限公司 MIDI Aluminium Fabricator Ltd.				产品编号	L(mm)	数量	A	N	M	B	N1	M1	备注
				J851-AL37-01	2419.5	232	155	164.5	7	300			
				J851-AL37-02	2483.5	108	37	46.5	8	300			
				J851-AL37-02	2593.5	7	92	101.5	8	300			
工程號	J851	地盤	青衣明翹匯										

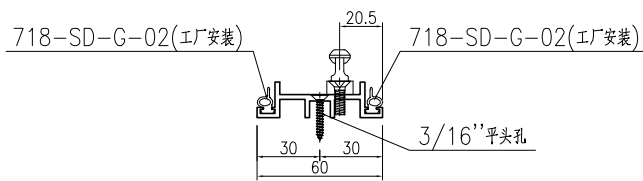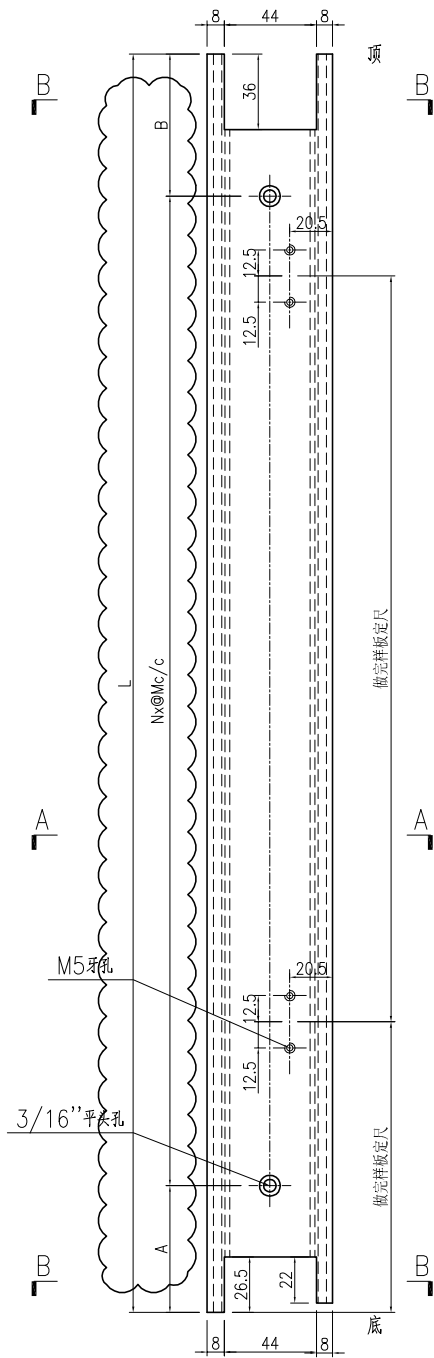

SECTION A-A

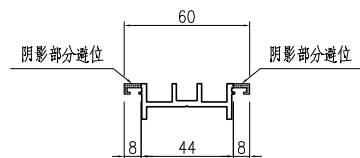

SECTION B-B

名稱	門企夾邊加工圖	制圖	曾建平	2020-04-02	修改	A	B	
材料	X846270	復核			日期	2020.06.11	2020.08.12	
顏色	UCT534193SC-3 灰色	批准			圖號	J851-AL37		

MIDI Aluminium Fabricator Ltd.


有限公司

工程號

J851

地盤

青衣明翹匯

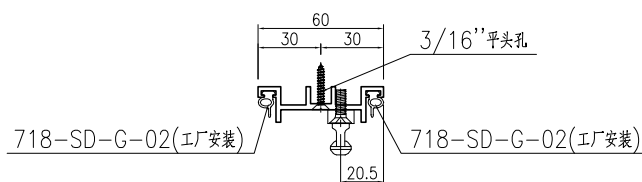

名稱	門企夾邊加工圖
----	---------

制圖

曾建平

2020-04-02

修改

A

B

材料	X846270
----	---------

復核

日期

2020.06.11	2020.08.12
------------	------------

顏色	UCT534193SC-3 灰色
----	------------------

批准

圖號




J851-AL37R

工程號

J851

地盤


青衣明翹匯

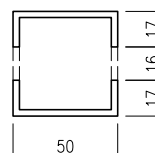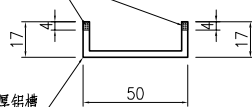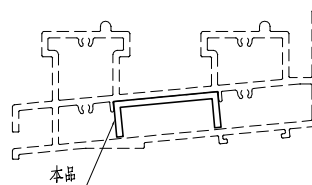



用50x50x3mm厚铝通削

SECTION A-A


名稱	鋁槽加工圖	制圖	曾建平	2020-04-02	修改	A	B	
材料	17x50x17x3mm厚鋁槽	復核			日期	2020.06.11	2020.08.12	
顏色	MILL	批准			圖號	J851-AL40		

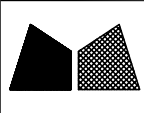 美特鋁質有限公司 MIDI Aluminium Fabricator Ltd.	产品编号	l(mm)	数量	A	N	M	B	N1	M1	备注
	J851-AL32a-01	2545	54	72.5	72.5	8	300			
	J851-AL32a-02	2655	3	127.5	127.5	8	300			

工程號	J851	地盤	青衣明翹匯
-----	------	----	-------

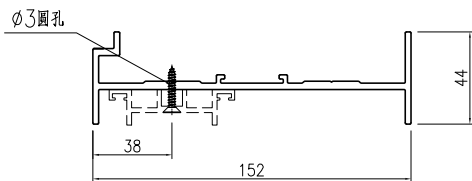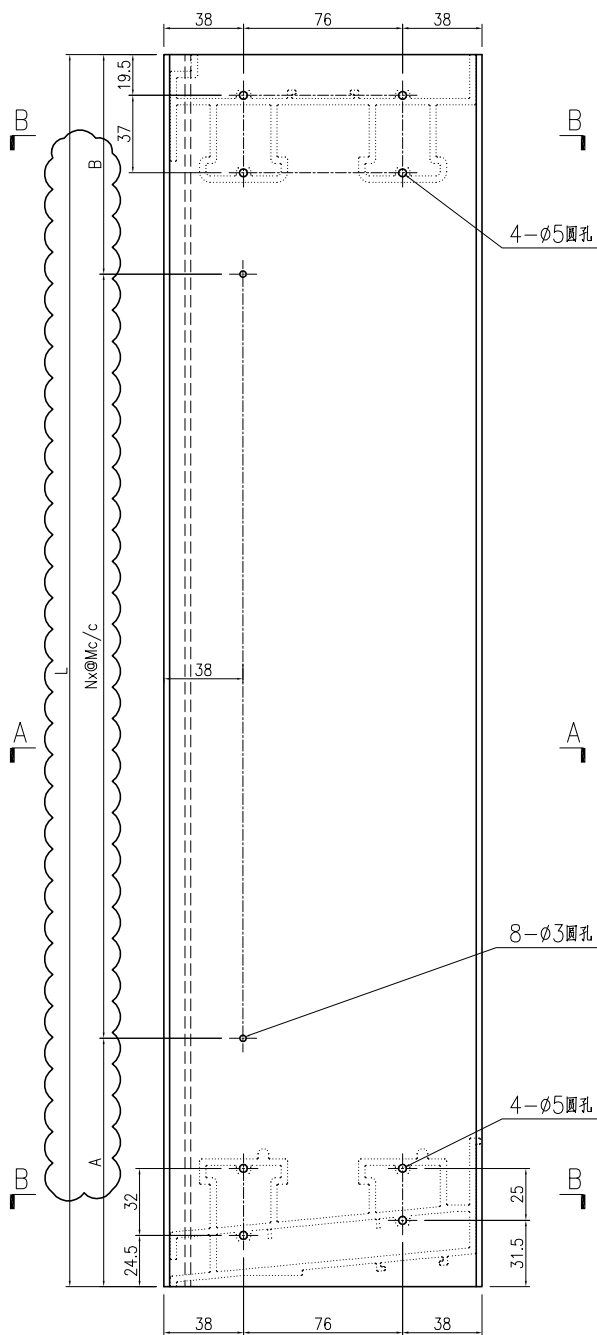

SECTION A-A


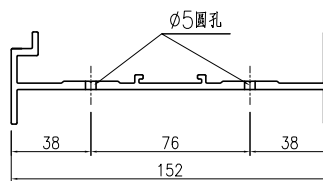


SECTION B-B


名稱	趟門邊框加工圖	制圖	曾建平	2020-04-02	修改	A		
材料	X85702	復核			日期	2020.08.12		
顏色	TUC43350SC(ZH)-3 白色	批准			圖號	J851-AL32a		

 美特鋁質有限公司 MIDI Aluminium Fabricator Ltd.	产品编号	l(mm)	数量	A	N	M	B	N1	M1	备注
	J851-AL32Ra-01	2545	54	72.5	72.5	8	300			
	J851-AL32Ra-02	2655	3	127.5	127.5	8	300			

工程號	J851	地盤	青衣明翹匯
-----	------	----	-------

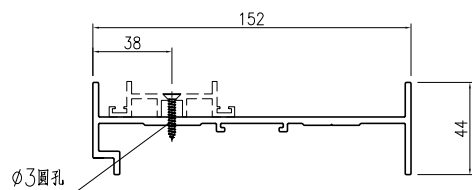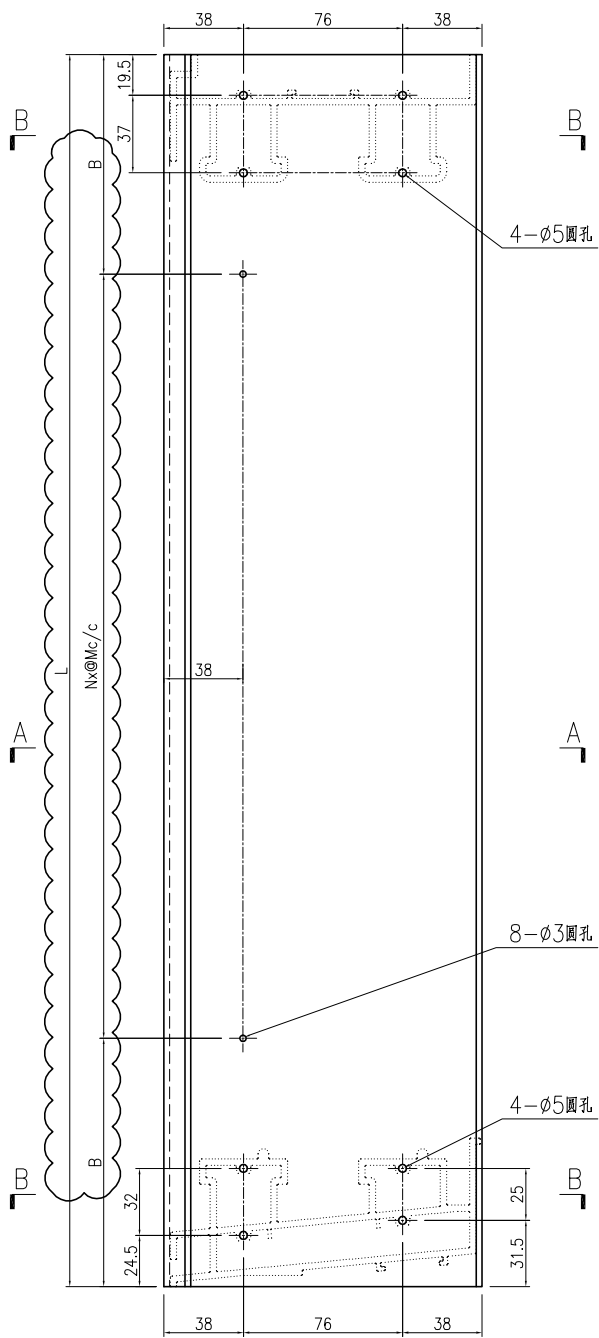

SECTION A-A


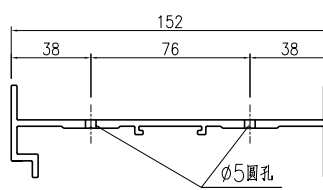


SECTION B-B


名稱	趟門邊框加工圖	制圖	曾建平	2020-04-02	修改	A		
材料	X85702	復核			日期	2020.08.12		
顏色	TUC43350SC(ZH)-3 白色	批准			圖號	J851-AL32Ra		

 美特鋁質有限公司 MIDI Aluminium Fabricator Ltd.	产品编号	l(mm)	数量	A	N	M	B	N1	M1	备注
	J851-AL33a-01	2545	54	72.5	72.5	8	300			
	J851-AL33a-02	2655	3	127.5	127.5	8	300			

工程號	J851	地盤	青衣明翹匯
-----	------	----	-------

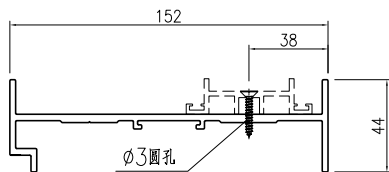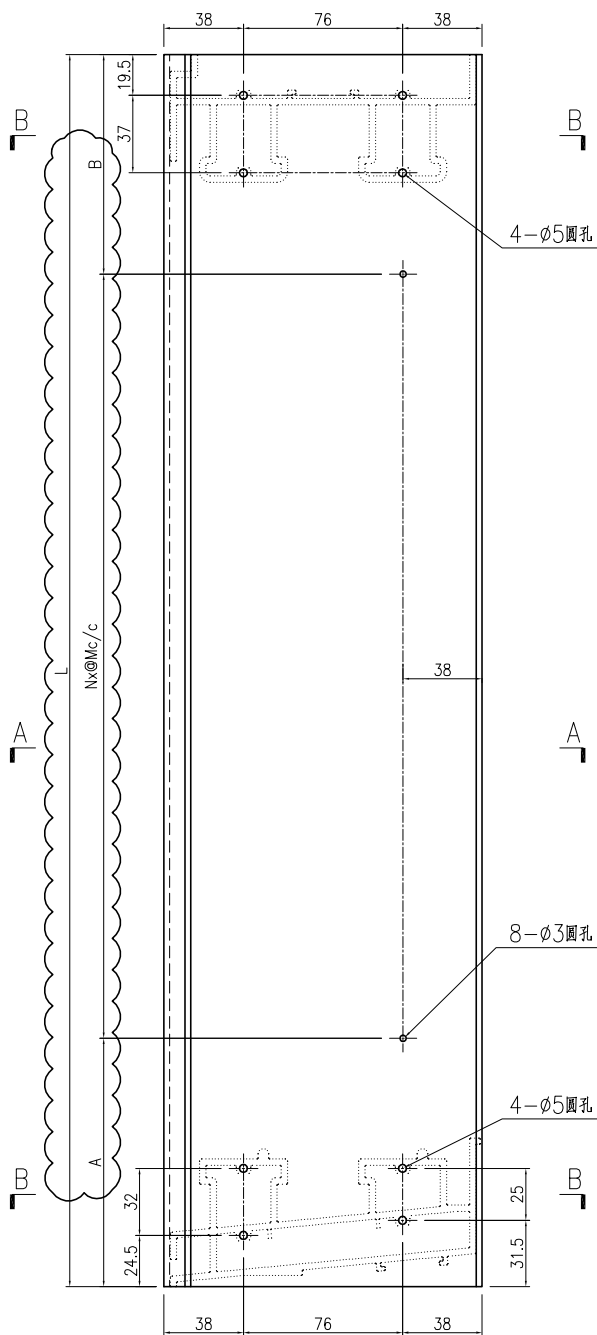


SECTION A-A


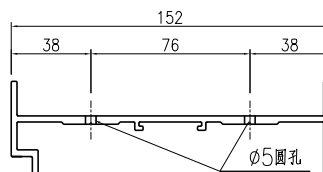


SECTION B-B


名稱	趟門邊框加工圖	制圖	曾建平	2020-04-02	修改	A		
材料	X85702	復核			日期	2020.08.12		
顏色	TUC43350SC(ZH)-3 白色	批准			圖號	J851-AL33a		

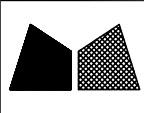 美特鋁質有限公司 MIDI Aluminium Fabricator Ltd.	产品编号	l(mm)	数量	A	N	M	B	N1	M1	备注
	J851-AL33Ra-01	2545	54	72.5	72.5	8	300			
	J851-AL33Ra-02	2655	3	127.5	127.5	8	300			

工程號	J851	地盤	青衣明翹匯
-----	------	----	-------

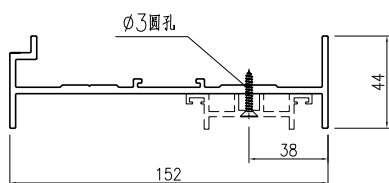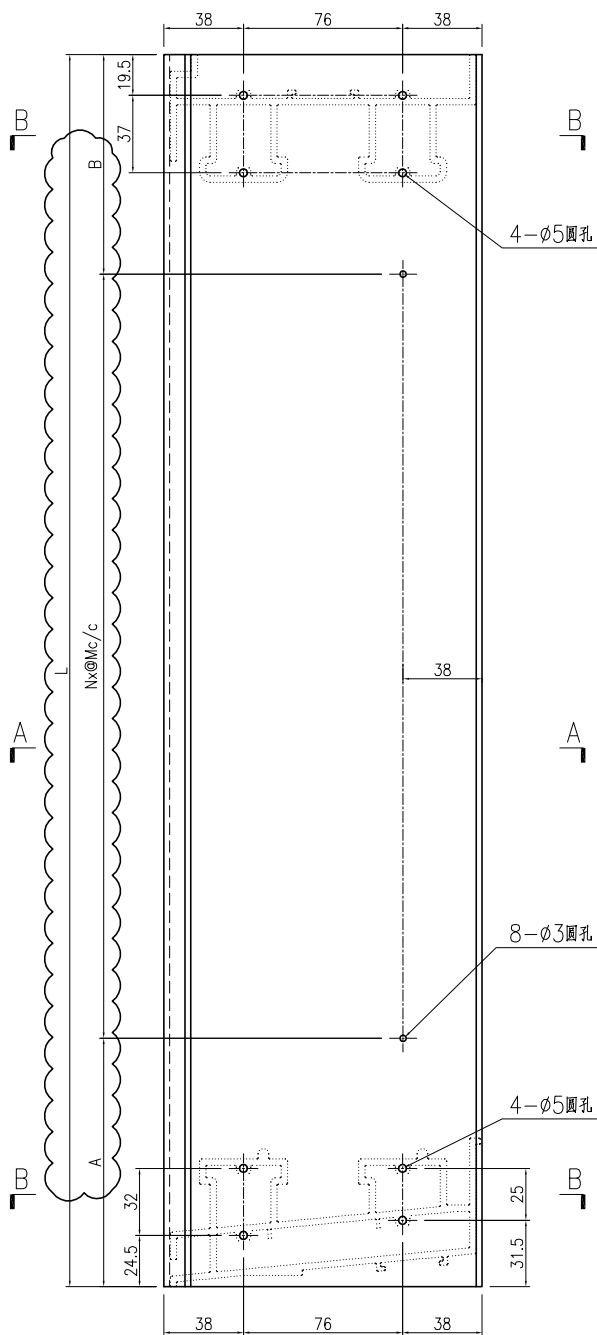

SECTION A-A



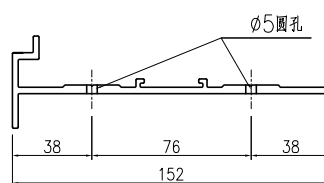


SECTION B-B

名稱	趟門邊框加工圖	制圖	曾建平	2020-04-02	修改	A		
材料	X85702	復核			日期	2020.08.12		
顏色	TUC43350SC(ZH)-3 白色	批准			圖號	J851-AL33Ra		

 美特鋁質有限公司 MIDI Aluminium Fabricator Ltd.	产品编号	l(mm)	数量	A	B	N	M	N1	M1	备注
	J851-AL36-02	2491	54	44.5	46.5	8	300			
	J851-AL36-03	2601	3	99.5	101.5	8	300			

工程號	J851	地盤	青衣明翹匯
-----	------	----	-------

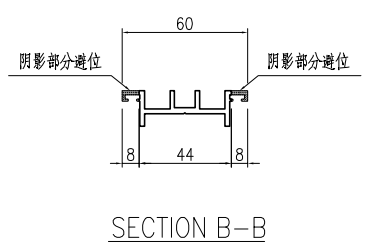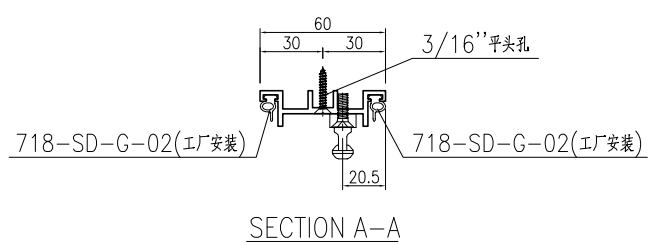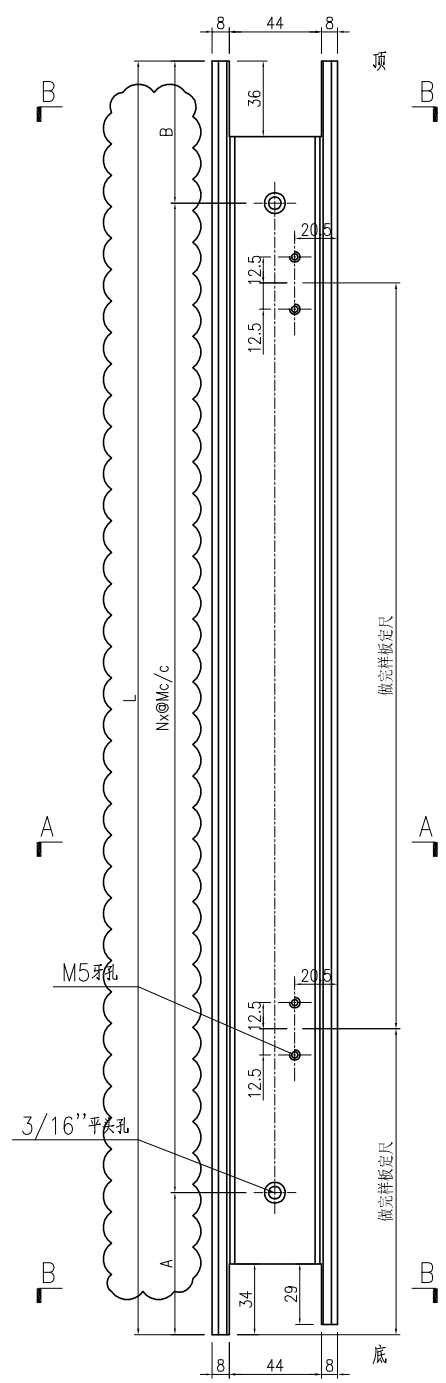

名稱	門企夾邊加工圖	制圖	曾建平	2020-04-02	修改	A		
材料	X846270	復核			日期	2020.08.12		
顏色	TUC43350SC(ZH)-3 白色	批准			圖號	J851-AL36a		






美特鋁質

有限公司


MIDI Aluminium Fabricator Ltd.

产品编号	l(mm)	数量	A	B	N	M	N1	M1	备注
J851-AL36Ra-01	2491	54	44.5	46.5	8	300			
J851-AL36Ra-02	2601	3	99.5	101.5	8	300			

工程號	J851	地盤	青衣明翹匯
-----	------	----	-------

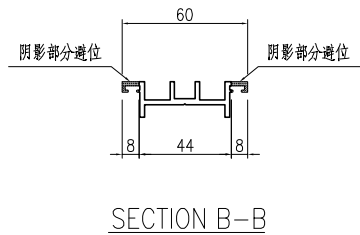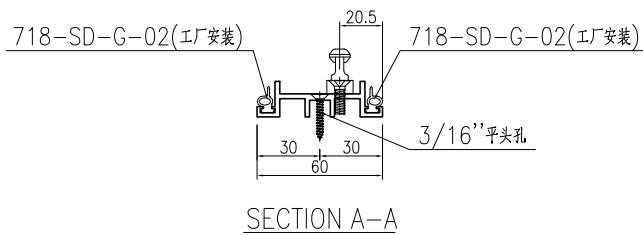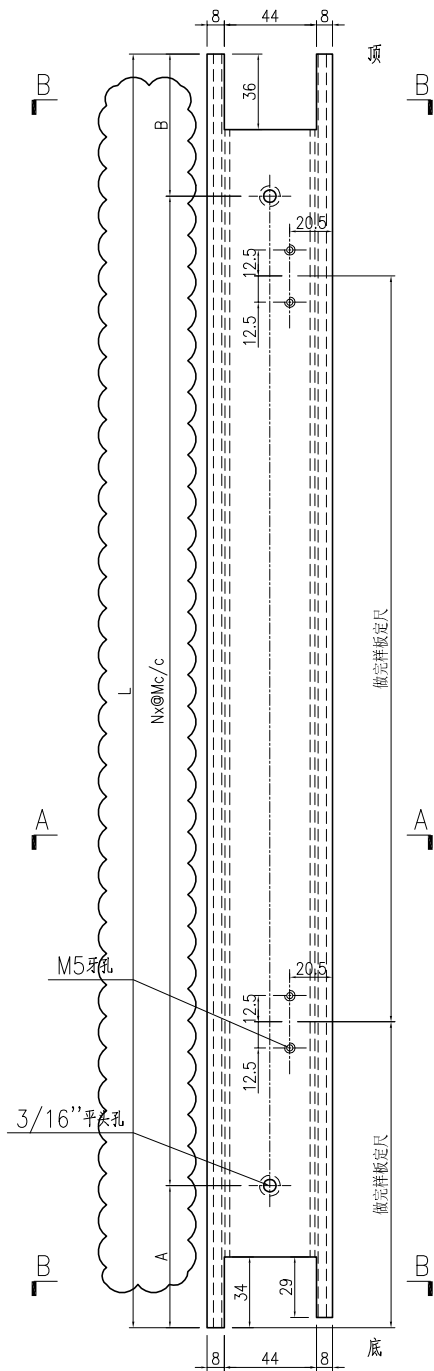

名稱	門企夾邊加工圖	制圖	曾建平	2020-04-02	修改	A		
材料	X846270	復核			日期	2020.08.12		
顏色	TUC43350SC(ZH)-3 白色	批准			圖號	J851-AL36Ra		

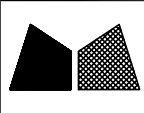



美特鋁質

有限公司


MIDI Aluminium Fabricator Ltd.

产品编号	l(mm)	数量	A	B	N	M	N1	M1	备注
J851-AL37a-01	2483.5	54	37	46.5	8	300			
J851-AL37a-02	2593.5	3	92	101.5	8	300			

工程號	J851	地盤	青衣明翹匯
-----	------	----	-------

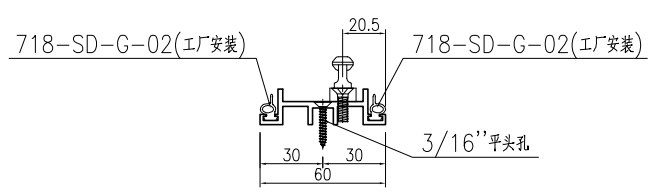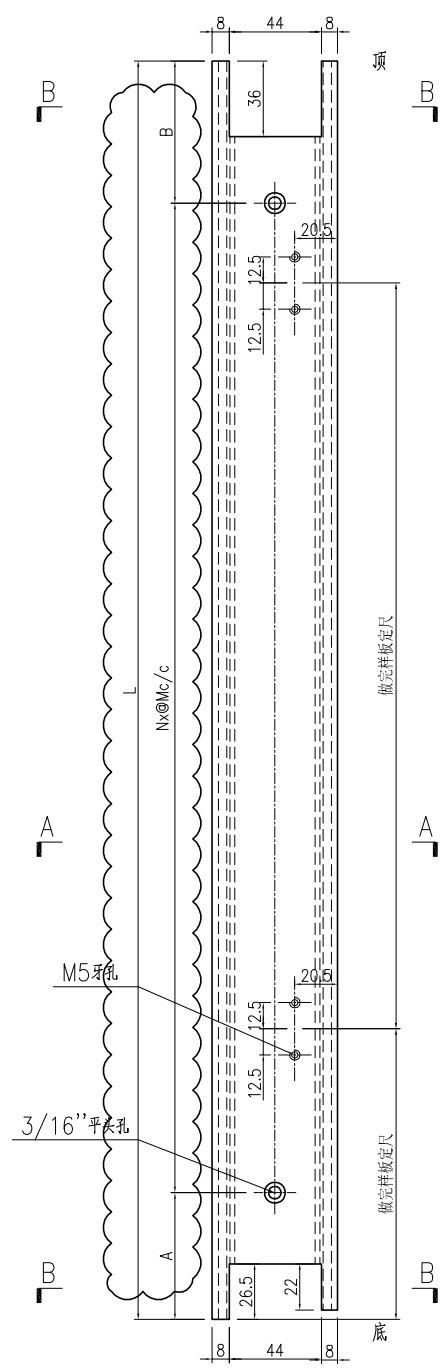

SECTION A-A

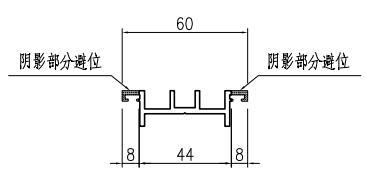

SECTION B-B



名稱	門企夾邊加工圖	制圖	曾建平	2020-04-02	修改	A		
材料	X846270	復核			日期	2020.08.12		
顏色	TUC43350SC(ZH)-3 白色	批准			圖號	J851-AL37a		




美特鋁質 有限公司
MIDI Aluminium Fabricator Ltd.

产品编号	L(mm)	数量	A	B	N	M	N1	M1	备注
J851-AL37Ra-01	2483.5	54	37	46.5	8	300			
J851-AL37Ra-02	2593.5	3	92	101.5	8	300			

工程號 J851 地盤 青衣明翹匯

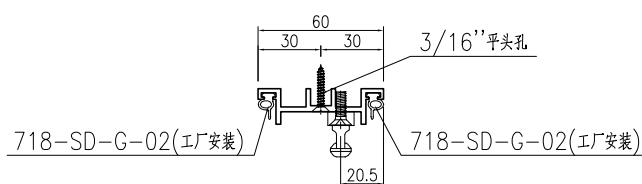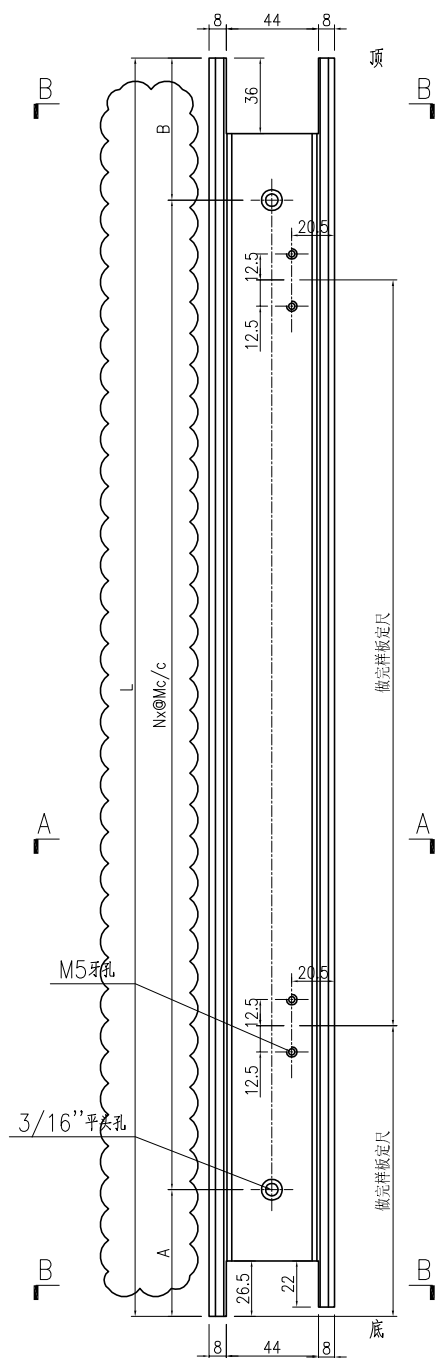

SECTION A-A

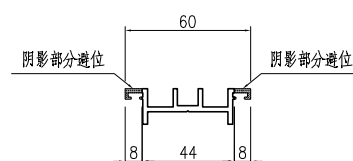

SECTION B-B

名稱	門企夾邊加工圖	制圖	曾建平	2020-04-02	修改	A		
材料	X846270	復核			日期	2020.08.12		
顏色	TUC43350SC(ZH)-3 白色	批准			圖號	J851-AL37Ra		