

工程指示 / 要求簡箋 (E.I.)

工程指示編號: EI / 1667
 工程編號: J851
 工程項目: 鋁料加工圖(大樓趟門)
 收件人: 生統
 修改版次: E
 工程名稱: 青衣 明翹匯
 發件人: Leung Hin Wai
 日期: 31/8-2020

□ 要求提供 / □ 確認 事項:

- () 初步鋁料 B.M.
- () 正式鋁料 B.M.
- () 配件 B.M.
- () 其他: _____
- () 加工拆圖, 然後生產
- () 技術上資料 / 指示
- () 樣辦或貨品說明書
- () 尺寸表
- () 報價
- () 分判合約

內容: 所有趟門框頂橫和底橫 散出賃

請在 9月 前完成上列要求。

附: -

以上項目為:
 原合約工程包 原合約工程加 / 減賬 新工程報價




原因: -

分發東莞各部門:
 () 生產技術總監 □ 連附件 () 技術部 □ 連附件 () 生產部 □ 連附件 () 機械設計部 □ 連附件
 () 採購部 □ 連附件 () 生產統籌部 □ 連附件
 () 質檢部 □ 連附件 () 會計部 □ 連附件 () 報關組 □ 連附件 () 其他 _____ □ 連附件

分發香港各部門:
 () 行政部 □ 連附件 () 會計部 □ 連附件 () 統籌部 □ 連附件 () 工程部地盤科文 □ 連附件
 () 採購部 □ 連附件 () QS 部 □ 連附件 () 維修部 □ 連附件 () 其他 _____ □ 連附件

傳遞編號: HK 1961
 發件人簽署: [Signature]
 項目經理簽署: [Signature]

序号	产品编号	料号	产品名称	L (mm)	数量	备注
1	J851-AL30	X85702	趟門邊框	2481	1	
2	J851-AL33-01	X85702	趟門邊框	2481	1	
3	J851-AL34-01	X85698	趟門框頂橫	1615	1	
4	J851-AL35-01	X85701	趟門框底橫	1615	1	
5	J851-AL36-01	X846270	門企夾邊	2427	1	
6	J851-AL37-01	X846270	門企夾邊	2419.5	1	
7	J851-AL39	X85695	趟門夾框通	2481	1	
8	J851-AL40-01	17x50x17x3mm厚鋁槽	1615	1		

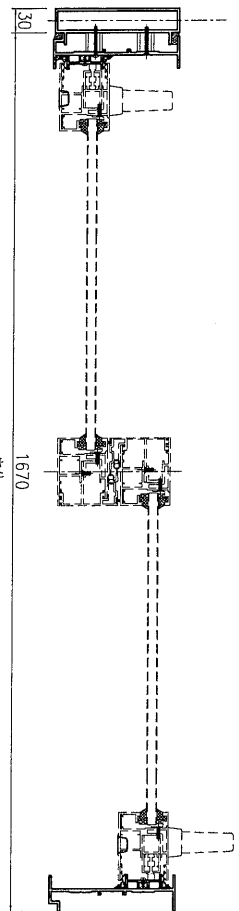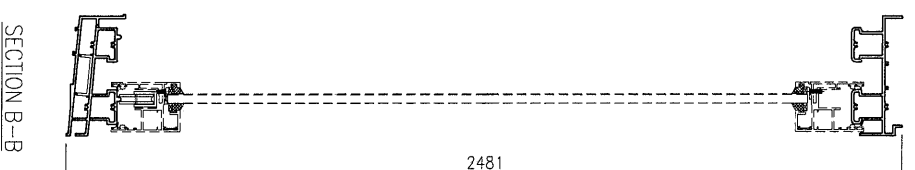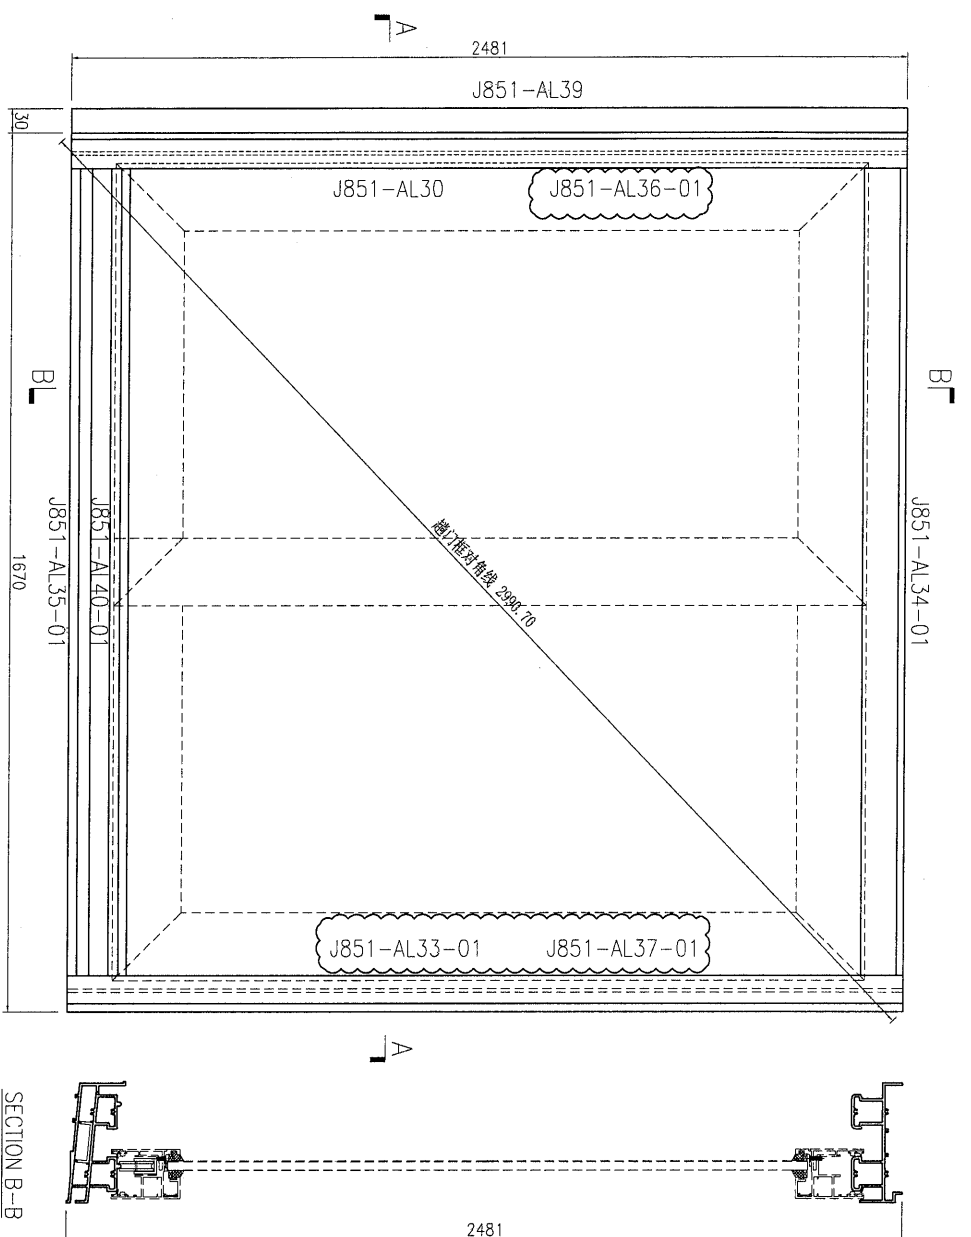

趟門框頂橫和底橫散出貨




此加工圖用于窗号 T1/W1 & T1/W31 & T2/W1 & T2/W31 & T1/W21
 & T1/W51 趟門框組裝圖。
 备注: T1/W1有81副, T1/W31有6副, T2/W1有108副, T2/W31有8副,
 T1/W21有27副, T1/W51有2副。

美特鋁質 有限公司
 MID Aluminium Fabricator Ltd.

工程號: J851
 窗號: J851
 數量: 232
 繪圖: 曾建平
 日期: 2020-04-02
 批准: []
 名稱: 趟門框組裝圖
 圖號: J851-ZK20

地點: 青衣明匯
 顏色: UCT534193SC-3 施
 位置: []
 校核: 王禮秋
 日期: 2020-04-02
 採用: 地點 [] 工廠 []
 版本: B
 版本: []

序号	产品编号	料号	产品名称	L (mm)	数量	备注
1	J851-AL30R	X85702	趟門邊框	2481	1	
2	J851-AL33R-01	X85702	趟門邊框	2481	1	
3	J851-AL34-01	X85698	趟門框頂橫	1615	1	
4	J851-AL35R-01	X85701	趟門框底橫	1615	1	
5	J851-AL36R-01	X846270	門企夾邊	2427	1	
6	J851-AL37R-01	X846270	門企夾邊	2419.5	1	
7	J851-AL39R	X85695	趟門夾框通	2481	1	
8	J851-AL40-01	17x50x17x3mm厚鋁槽	1615	1		

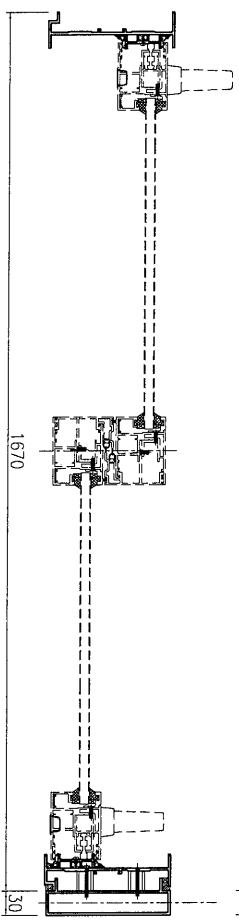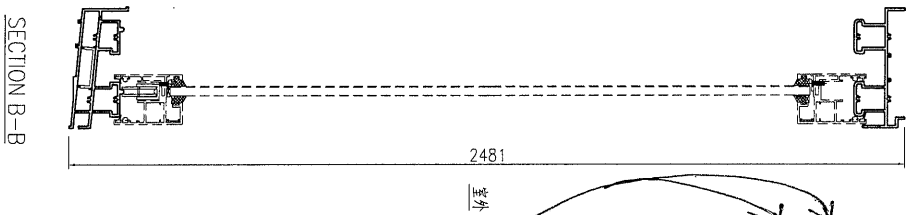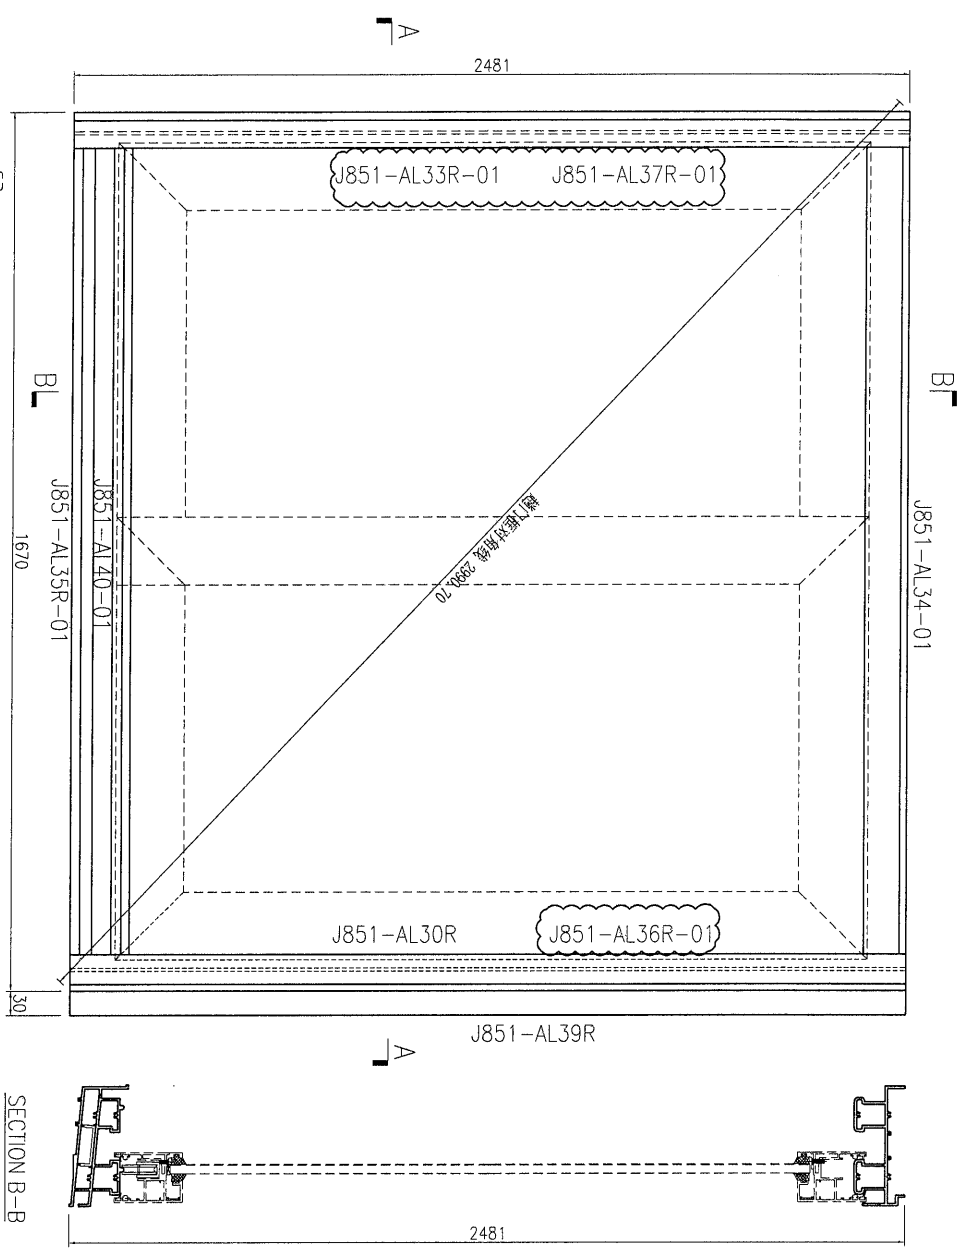


SECTION A-A




SECTION B-B

趟門框頂橫和底橫散出貨

此加工圖用于窗号 T1/W1R & T1/W31R & T2/W1R & T2/W31R 趟門框組裝圖。
备注：T1/W1R 有 108 副，T1/W31R 有 8 副，T2/W1R 有 108 副，T2/W31R 有 8 副。

 MIDI Aluminium Fabricator Ltd.	美特鋁質 有限公司 工程號: J851	窗號:	數量: 232	繪圖: 曾建平	日期: 2020-04-02	批准:	名稱: 趟門框組裝圖	圖號: J851-ZK20R
	地址: 青衣明雅匯	顏色: UC153419350-3 鮫	位置:	校核: 王禮敏	日期: 2020-04-02	採用: <input checked="" type="checkbox"/> 地盤 <input checked="" type="checkbox"/> 工廠 <input checked="" type="checkbox"/>	版本: B	版本:

序号	产品编号	料号	产品名称	L (mm)	数量	备注
1	J851-AL32-01	X85702	趟門邊框	2545	1	
2	J851-AL33-02	X85702	趟門邊框	2545	1	
3	J851-AL34-04	X85698	趟門框頂橫	1680	1	
4	J851-AL35-04	X85701	趟門框底橫	1680	1	
5	J851-AL36-02	X846270	門企夾邊	2491	1	
6	J851-AL37-02	X846270	門企夾邊	2483.5	1	
7	J851-AL39	X85695	趟門夾推通	2545	1	取消
8	J851-AL40-04	17x50x17x3mm	厚鋁槽	1680	1	

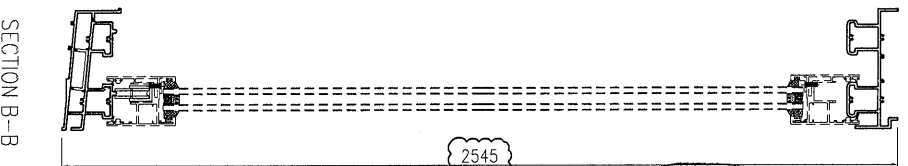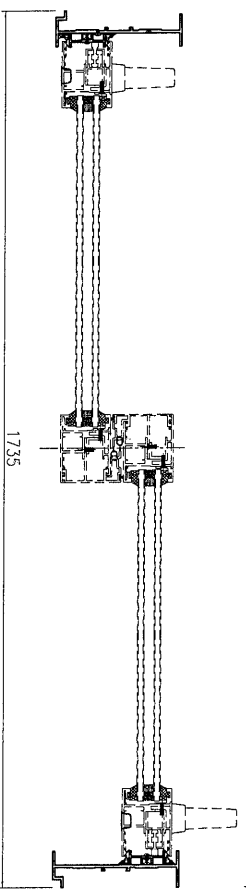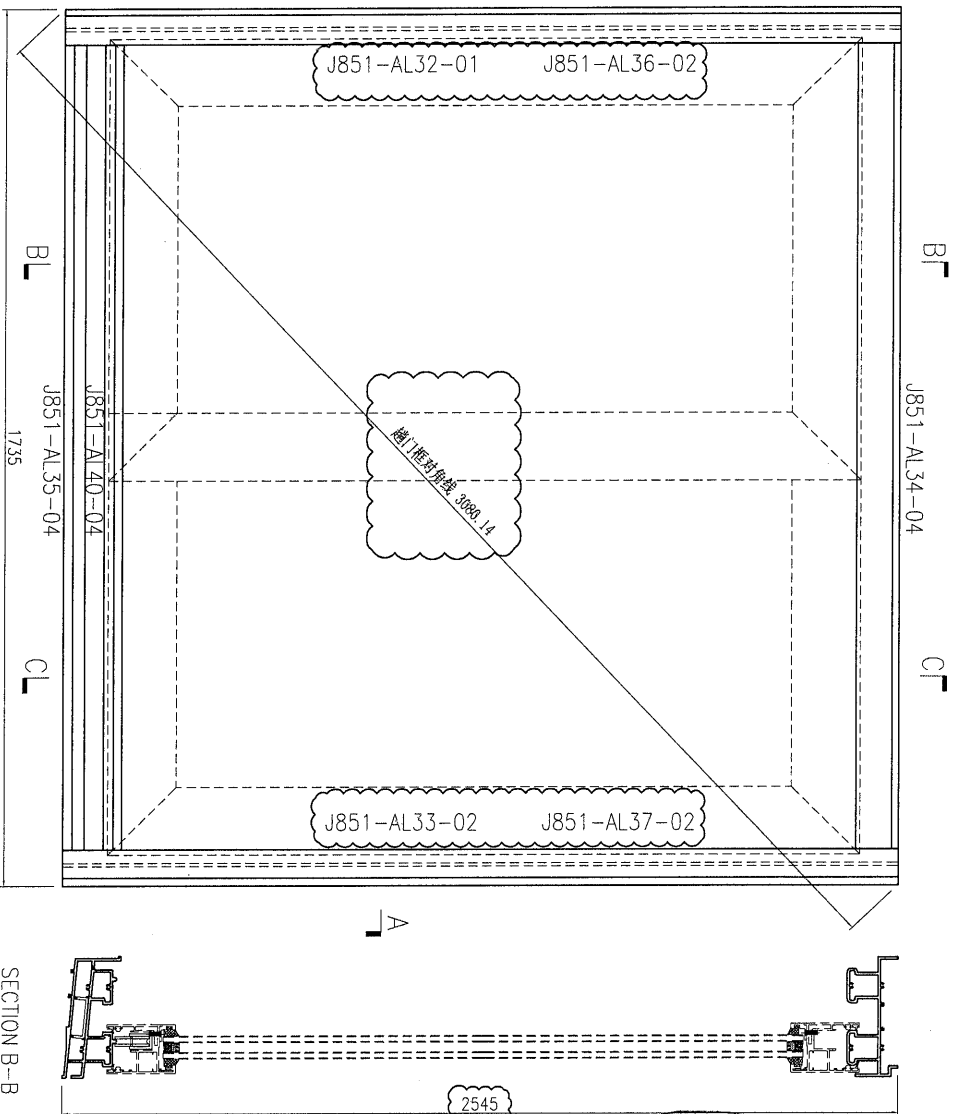

趟門框頂橫和底橫散出貨

此加工圖用于窗号 T1-W19A1 趟門框組裝圖。

SECTION A-A


SECTION B-B



美特鋁質 有限公司
MDI Aluminium Fabricator Ltd.

工程號: J851	窗號:	數量: 27	繪圖: 曾建平	日期: 2020-04-02	批准:	名稱: 趟門框裝圖	圖號: J851-ZK23
地點: 青衣明燜	顏色: UC153419350-3 地	位置:	校核: 王禮秋	日期: 2020-04-02	採用: 地盤 <input checked="" type="checkbox"/> 工廠 <input checked="" type="checkbox"/>	版本: B	版本:

序号	产品编号	料号	产品名称	L (mm)	数量	备注
1	J851-AL32R-01	X85702	趟门边框	2545	1	
2	J851-AL33R-02	X85702	趟门边框	2545	1	
3	J851-AL34-04	X85698	趟门框顶横	1680	1	
4	J851-AL35R-04	X85701	趟门框底横	1680	1	
5	J851-AL36R-02	X846270	门企夹边	2491	1	
6	J851-AL37R-02	X846270	门企夹边	2483.5	1	
7	J851-AL33R	X85695	趟门夹框边	2545	1	取消
8	J851-AL40-04	17x50x17x3mm厚铝槽		1680	1	


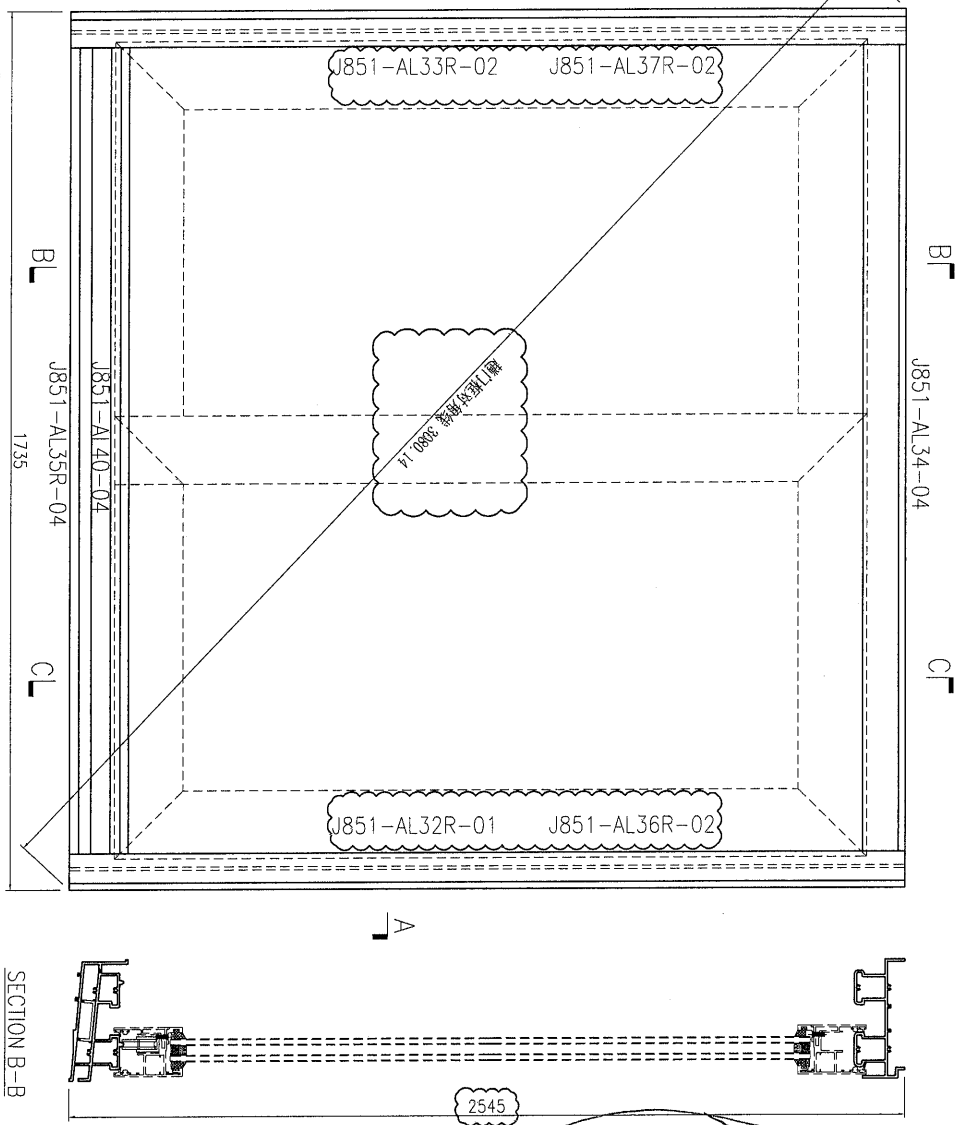


趟门框顶横和底横散出货

此加工图用于窗号T1-W19B2R 趟门框组装图。




SECTION A-A

SECTION B-B

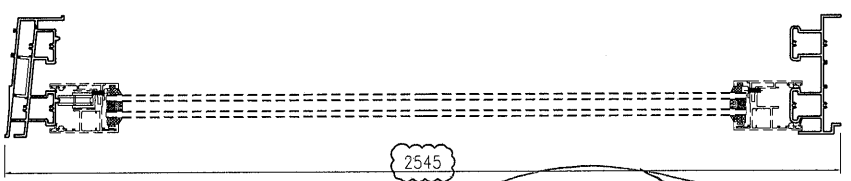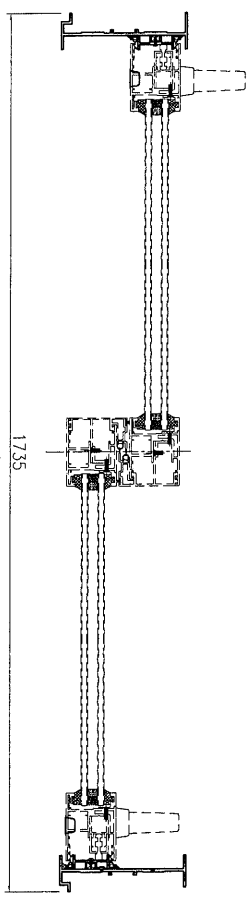

 美特铝铝 有限公司 MIDI Aluminium Fabricator Ltd.		工程號: J851 地盤: 青衣明匯	窗號: 顏色: UC1534193SC-3 灰	數量: 26 位置:	繪圖: 曾建平 校核: 王禮秋	日期: 2020-04-02 日期: 2020-04-02	批准: 日期:	名稱: 趟门框裝圖 版本: B	圖號: J851-ZK23R 版本:
--	--	-----------------------	----------------------------	---------------	--------------------	----------------------------------	------------	--------------------	-----------------------

序号	产品编号	料号	产品名称	L (mm)	数量	备注
1	J851-AL32-02	X85702	趟門邊框	2655	1	
2	J851-AL33-03	X85702	趟門邊框	2655	1	
3	J851-AL34-04	X85698	趟門框頂橫	1680	1	
4	J851-AL35-04	X85701	趟門框底橫	1680	1	
5	J851-AL36-03	X846270	門企夾邊	2601	1	
6	J851-AL37-03	X846270	門企夾邊	2593.5	1	
7	J851-AL40-04	17x50x17x3mm厚鋁槽		1680	1	
8						

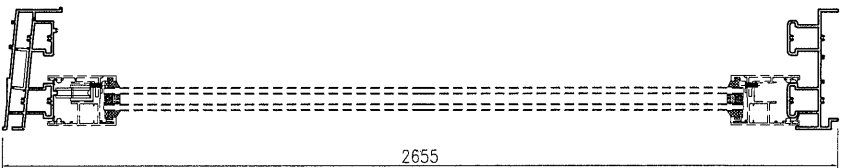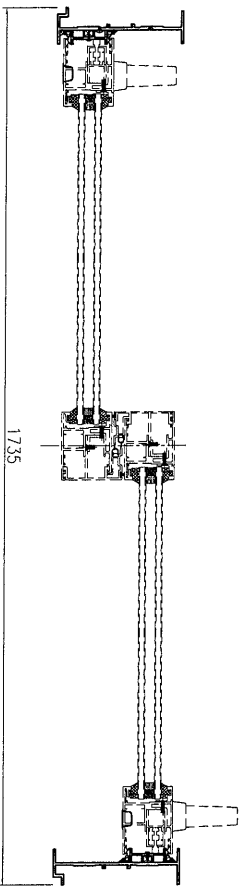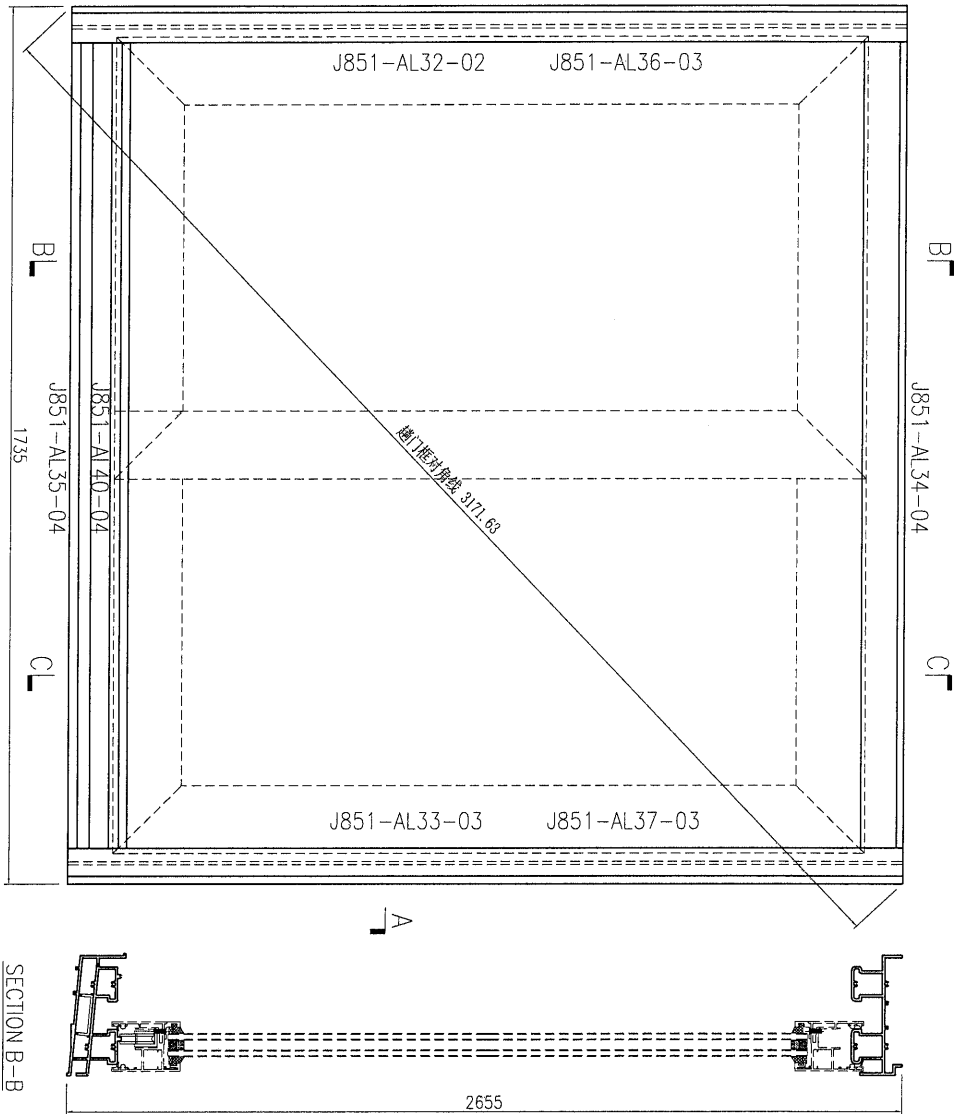

趟門框頂橫和底橫散出貨




此加工圖用于窗号 T1-W49A1 趟門框組圖。



美特鋁質 有限公司
MIDI Aluminium Fabricator Ltd.

工程號: J851	窗號:	數量: 2	繪圖: 曾建平	日期: 2020-04-02	批准:	日期:	名稱: 趟門框組圖	圖號: J851-ZK230
地盤: 青衣明匯	顏色: UC1534193SC-3 施	位置:	校核: 王禮秋	日期: 2020-04-02	採用: 地盤		版本:	張次:

序号	产品编号	料号	产品名称	L (mm)	数量	备注
1	J851-AL32R-02	X85702	趟門邊框	2655	1	
2	J851-AL33R-03	X85702	趟門邊框	2655	1	
3	J851-AL34-04	X85698	趟門框頂橫	1680	1	
4	J851-AL35R-04	X85701	趟門框底橫	1680	1	
5	J851-AL36R-03	X846270	門企夾邊	2601	1	
6	J851-AL37R-03	X846270	門企夾邊	2593.5	1	
7	J851-AL40-04	17x50x17x3mm	厚鋁槽	1680	1	
8						

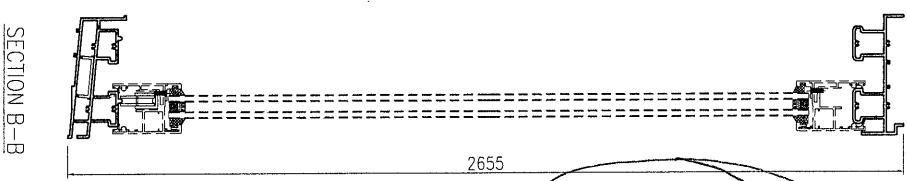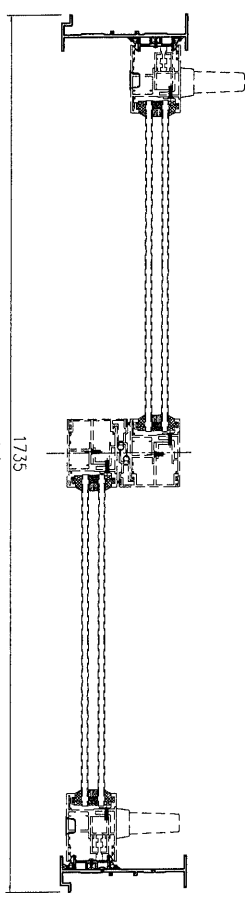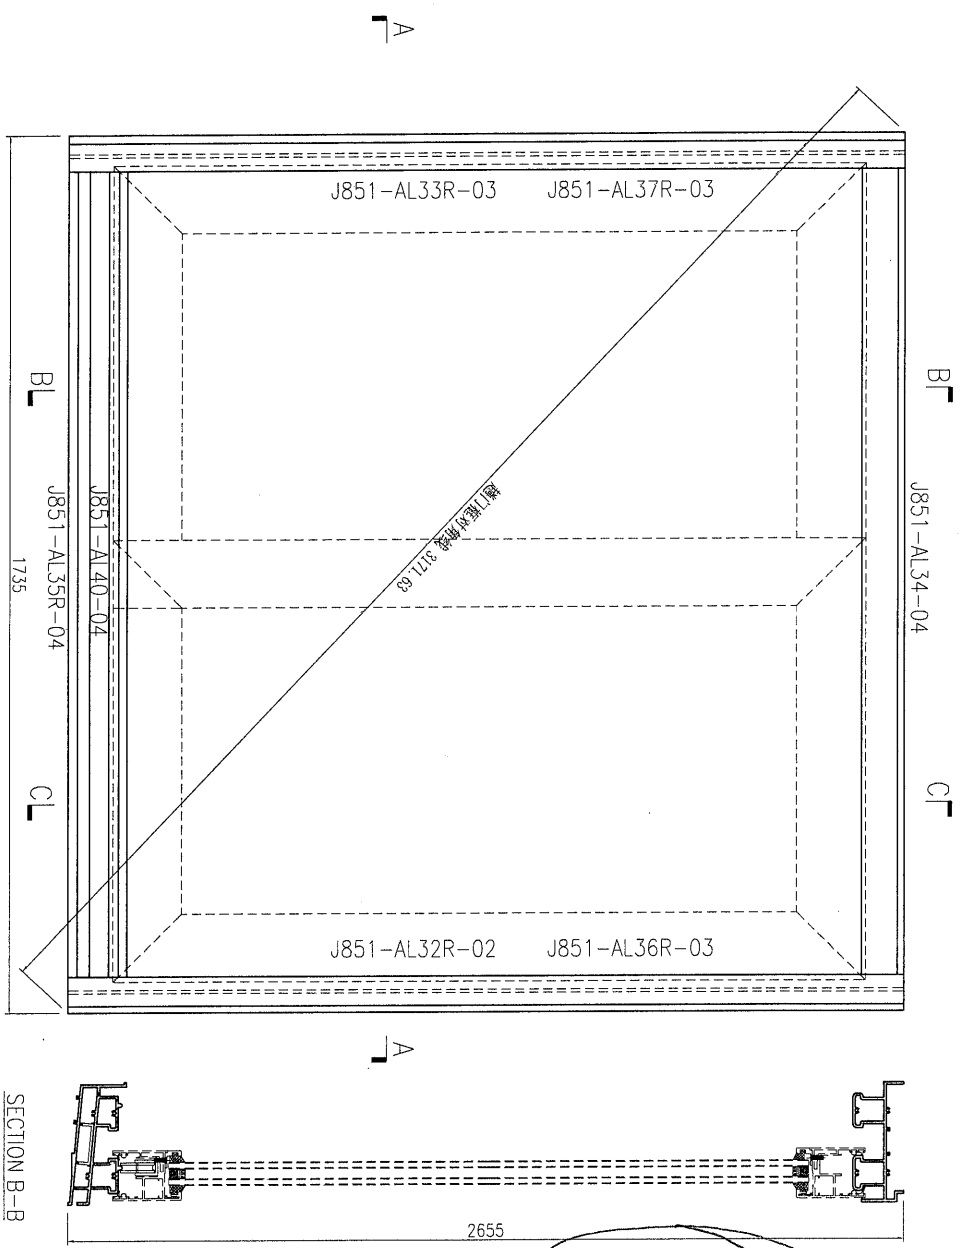

此加工圖用于窗号T1-W49B2R & T1-W49A1R 趟門框組裝圖。
 备注: T1-W49B2R有1副, T1-W49A1R有1副。




趟門框頂橫和底橫散出貨



美特鋁質 有限公司
 MIDI Aluminium Fabricator Ltd.

工程號: J851	窗號:	數量: 2	總圖: 曾建平	日期: 2020-04-02	批准:	日期:	名稱: 趟門框組裝圖	圖號: J851-ZK236R
地點: 青衣明匯	顏色: UC1534193SC-3 地	位置:	校核: 王禮敏	日期: 2020-04-02	採用: 地盤 <input checked="" type="checkbox"/> 工廠 <input checked="" type="checkbox"/>		版本:	版本:

序号	产品编号	料号	产品名称	L (mm)	数量	备注
1	J851-AL32-01	X85702	趟门边框	2545	1	
2	J851-AL33-02	X85702	趟门边框	2545	1	
3	J851-AL34-05	X85698	趟门框顶横	1690	1	
4	J851-AL35-05	X85701	趟门框底横	1690	1	
5	J851-AL36-02	X846270	门企夹边	2491	1	
6	J851-AL37-02	X846270	门企夹边	2483.5	1	
7	J851-AL39	X856995	趟门夹框通	2545	1	取消
8	J851-AL40-05	17x50x17x3mm厚铝槽		1690	1	

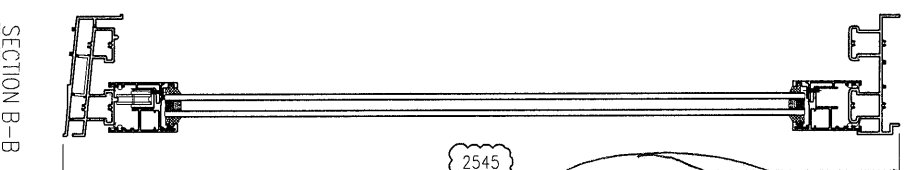
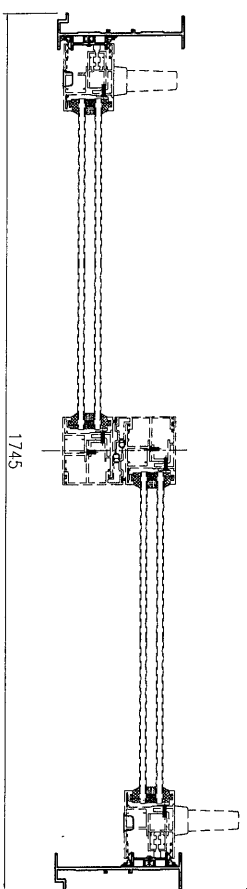
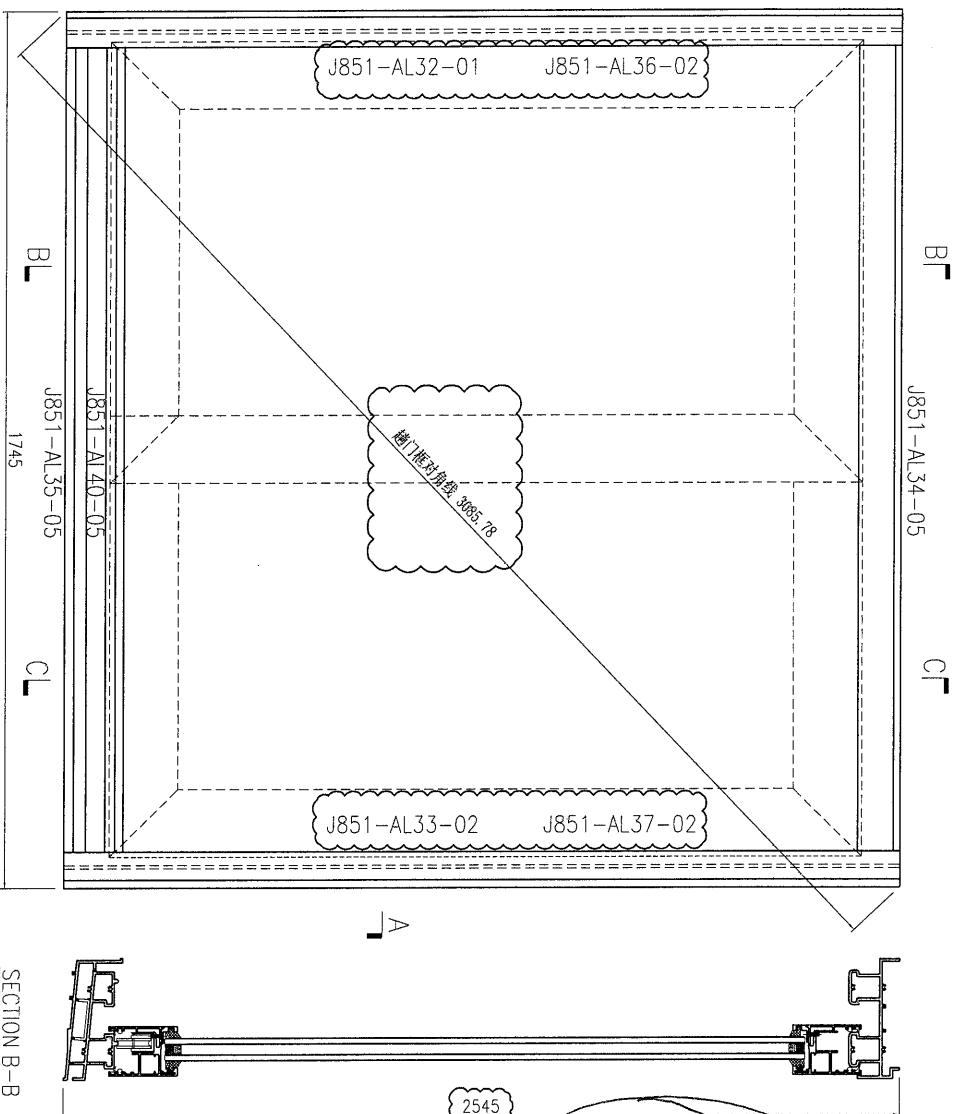


趟门框顶横和底横散出货

此加工图用于窗号 T1-W19B1 & T2-W19C 趟门框组装图。
备注：T1-W19B1有14副，T2-W19C有13副。

美特铝质 有限公司 MIDI Aluminium Fabricator Ltd.	工程號: J851	窗號:	數量: 27	繪圖: 曾建平	日期: 2020-04-02	批准:	日期:	名稱: 趟門框裝圖	圖號: J851-ZK24
	地盤: 青衣明匯	顏色: JCT54193SC-3 地	位置:	校核: 王禮秋	日期: 2020-04-02	採用: 地盤 <input checked="" type="checkbox"/> 工廠 <input checked="" type="checkbox"/>	版本: B	版本:	

序号	产品编号	料号	产品名称	L (mm)	数量	备注
1	J851-AL32R-01	X85702	趟門邊框	2545	1	
2	J851-AL33R-02	X85702	趟門邊框	2545	1	
3	J851-AL34-05	X85698	趟門框頂橫	1690	1	
4	J851-AL35R-05	X85701	趟門框底橫	1690	1	
5	J851-AL36R-02	X846270	門企夾邊	2491	1	
6	J851-AL37R-02	X846270	門企夾邊	2483.5	1	
7	J851-AL39R	X85699	趟門夾推通	2545	1	取消
8	J851-AL40-05	17x50x17x3mm厚鋁槽		1690	1	

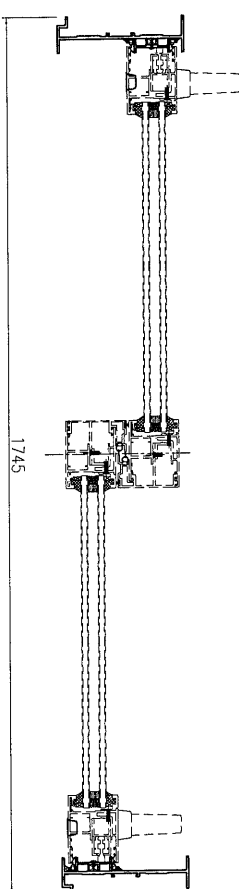
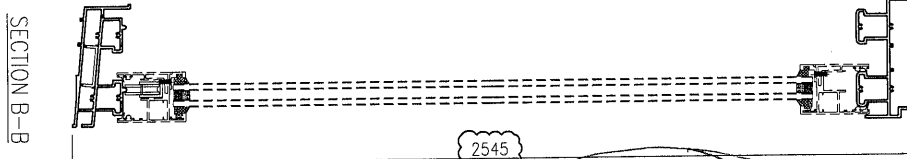
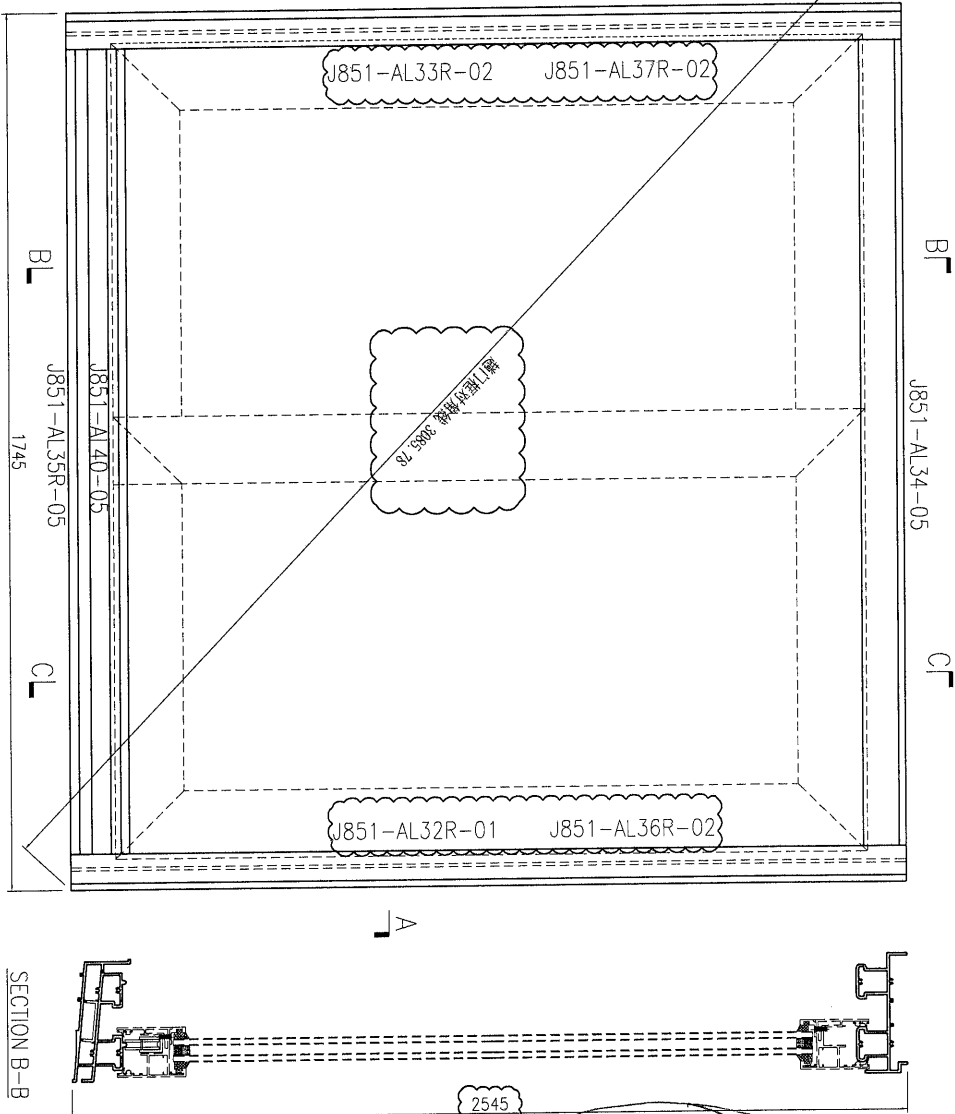


此加工圖用于窗号 T1-W19CR & T2-W19BR 趟門框組框。
备注: T1-W19CR有14副, T2-W19BR有13副。

趟門框頂橫和底橫散出貨

工程號: J851	窗號:	數量: 27	繪圖: 曾建平	日期: 2020-04-02	批准:	名稱: 趟門框組裝圖	圖號: J851-ZK24R
地點: 青衣明雅匯	顏色: UC15341935C-3 柚	位置:	校核: 王德秋	日期: 2020-04-02	採用: 地盤 <input checked="" type="checkbox"/> 工廠 <input checked="" type="checkbox"/>	版本: B	版次:

序号	产品编号	料号	产品名称	L (mm)	数量	备注
1	J851-AL32-02	X85702	趟门边框	2655	1	
2	J851-AL33-03	X85702	趟门边框	2655	1	
3	J851-AL34-05	X85698	趟门框顶横	1690	1	
4	J851-AL35-05	X85701	趟门框底横	1690	1	
5	J851-AL36-03	X846270	门企夹边	2601	1	
6	J851-AL37-03	X846270	门企夹边	2593.5	1	
7	J851-AL40-05	17x50x17x3mm厚铝槽	门企夹边	1690	1	
8						

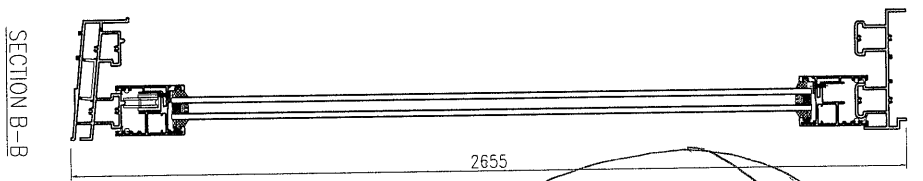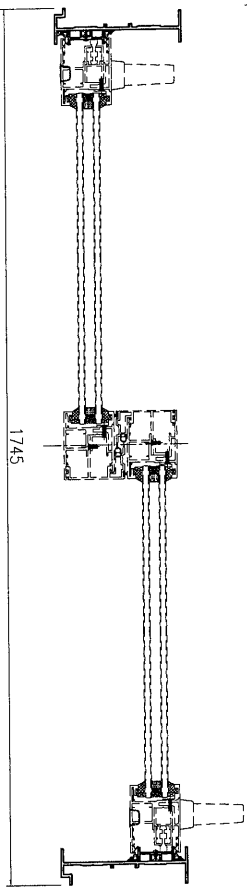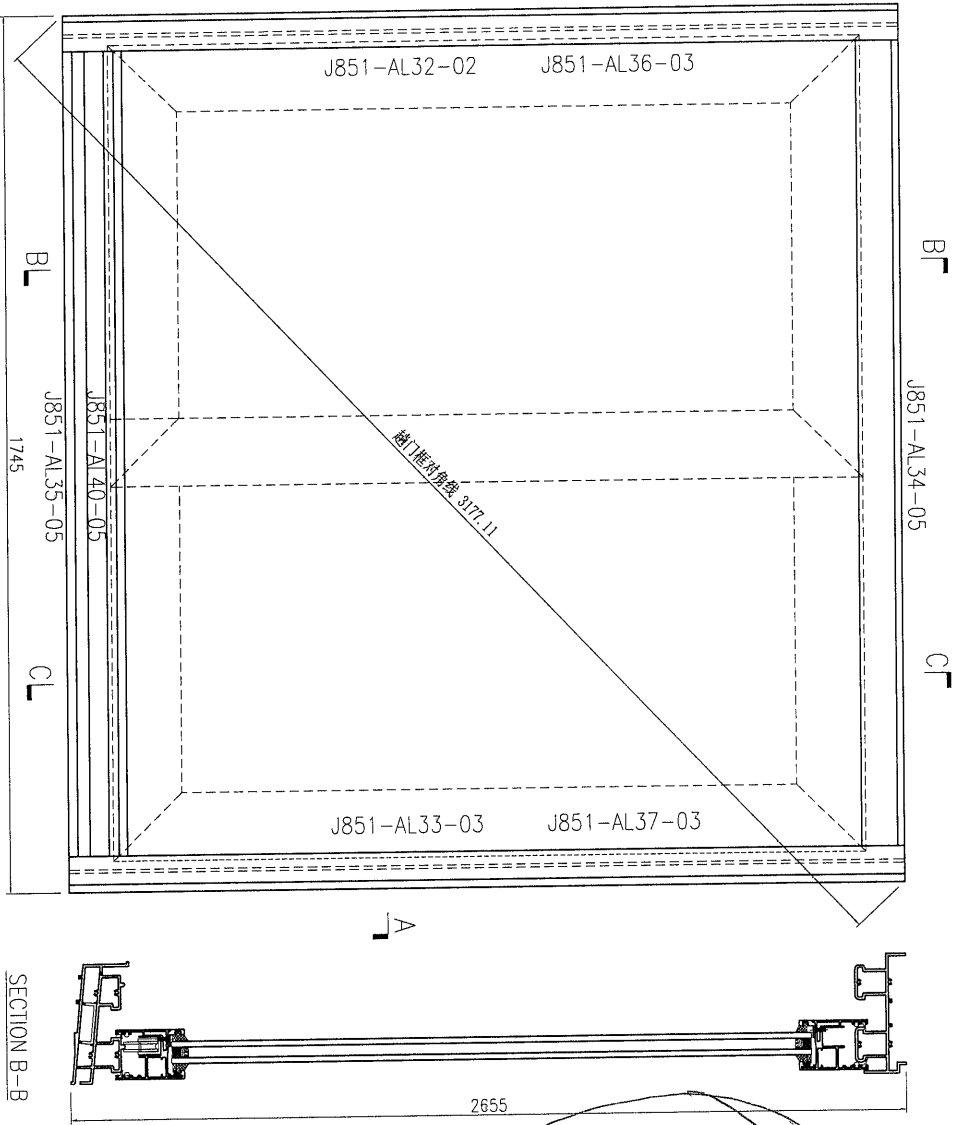




趟门框顶横和底横散出货

此加工图用于窗号 T2-W49C & T2-W49B趟门框组框图。
备注: T2-W49C有1副, T2-W49B有1副。

美特铝业 有限公司
MIDI Aluminium Fabricator Ltd.

工程号: J851	窗号:	数量: 2	绘图: 曾建平	日期: 2020-04-02	批准:	名称: 趟门框组框图	图号: J851-ZK240
地盘: 青衣明匯	颜色: UC534193SC-3 柚	位置:	校核: 王德秋	日期: 2020-04-02	采用: 地盘 <input checked="" type="checkbox"/> 工廠 <input checked="" type="checkbox"/>	版本:	版本:

序号	产品编号	料号	产品名称	L (mm)	数量	备注
1	J851-AL32R-02	X85702	趟門邊框	2655	1	
2	J851-AL33R-03	X85702	趟門邊框	2655	1	
3	J851-AL34-05	X85698	趟門框頂橫	1690	1	
4	J851-AL35R-05	X85701	趟門框底橫	1690	1	
5	J851-AL36R-03	X846270	門企夾邊	2601	1	
6	J851-AL37R-03	X846270	門企夾邊	2593.5	1	
7	J851-AL40-05	17x50x17x3mm厚鋁槽		1690	1	
8						

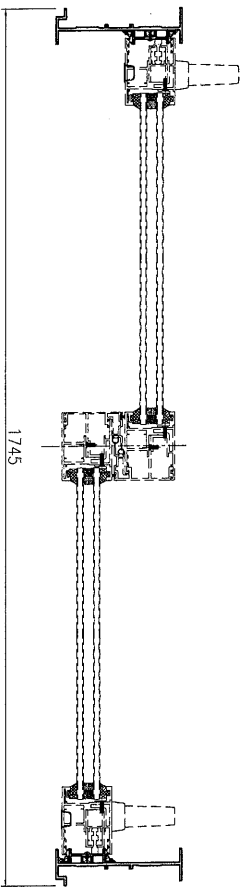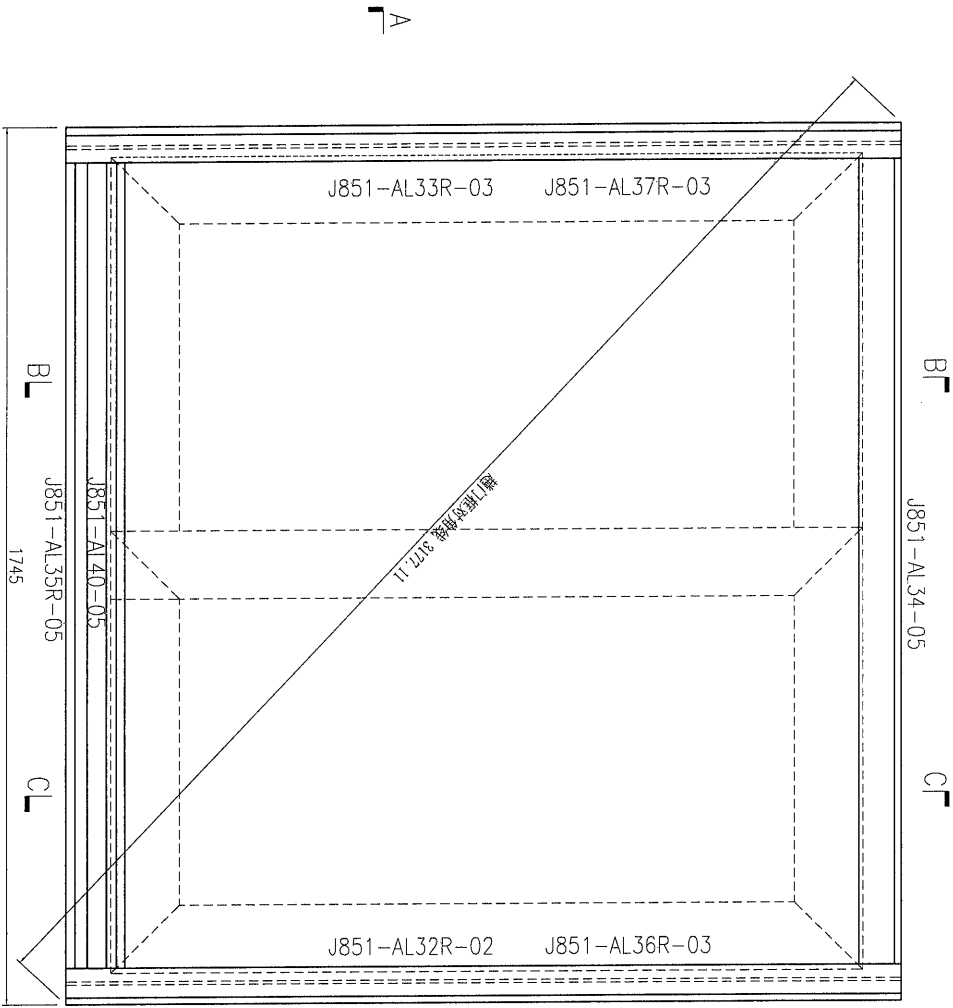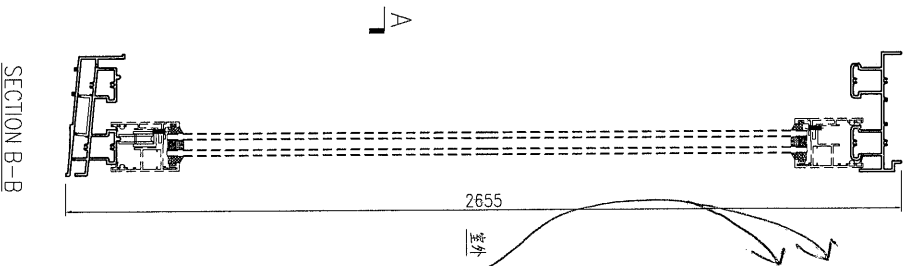

趟門框頂橫和底橫散出貨

此加工圖用于窗号 T2-W49BR趟門框組裝圖。



美特鋁質 有限公司
MDI Aluminum Fabricator Ltd.

工程號: J851
地點: 青衣明匯

窗號: JCT534193SC-3
顏色: 地盤

數量: 1
位置:

繪圖: 曾建平
校核: 王禮敏




日期: 2020-04-02
日期: 2020-04-02

批准: 日期: 採用: 地盤 工廠

名稱: 趟門框組裝圖
版本:

圖號: J851-ZK240R
版本:

序号	产品编号	料号	产品名称	L (mm)	数量	备注
1	J851-AL32-01	X85702	趟門邊框	2545	1	
2	J851-AL33-02	X85702	趟門邊框	2545	1	
3	J851-AL34-06	X85698	趟門框頂橫	1750	1	
4	J851-AL35-06	X85701	趟門框底橫	1750	1	
5	J851-AL36-02	X846270	門企夾邊	2491	1	
6	J851-AL37-02	X846270	門企夾邊	2483.5	1	
7	J851-AL39	X85699	趟門夾推通	2545	1	取消
8	J851-AL40-06	17x50x17x3mm厚鉛槽		1750	1	

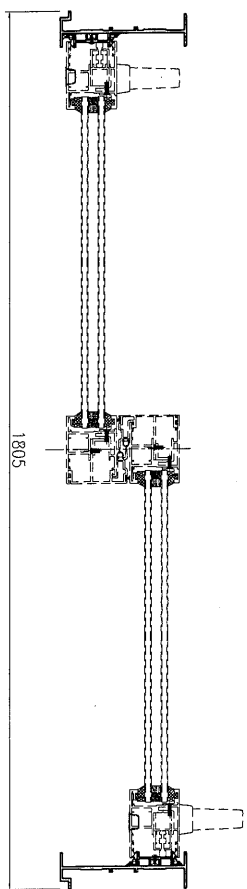
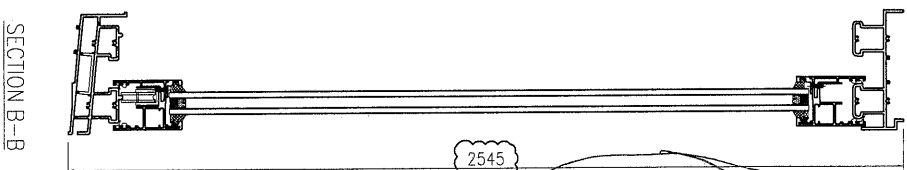
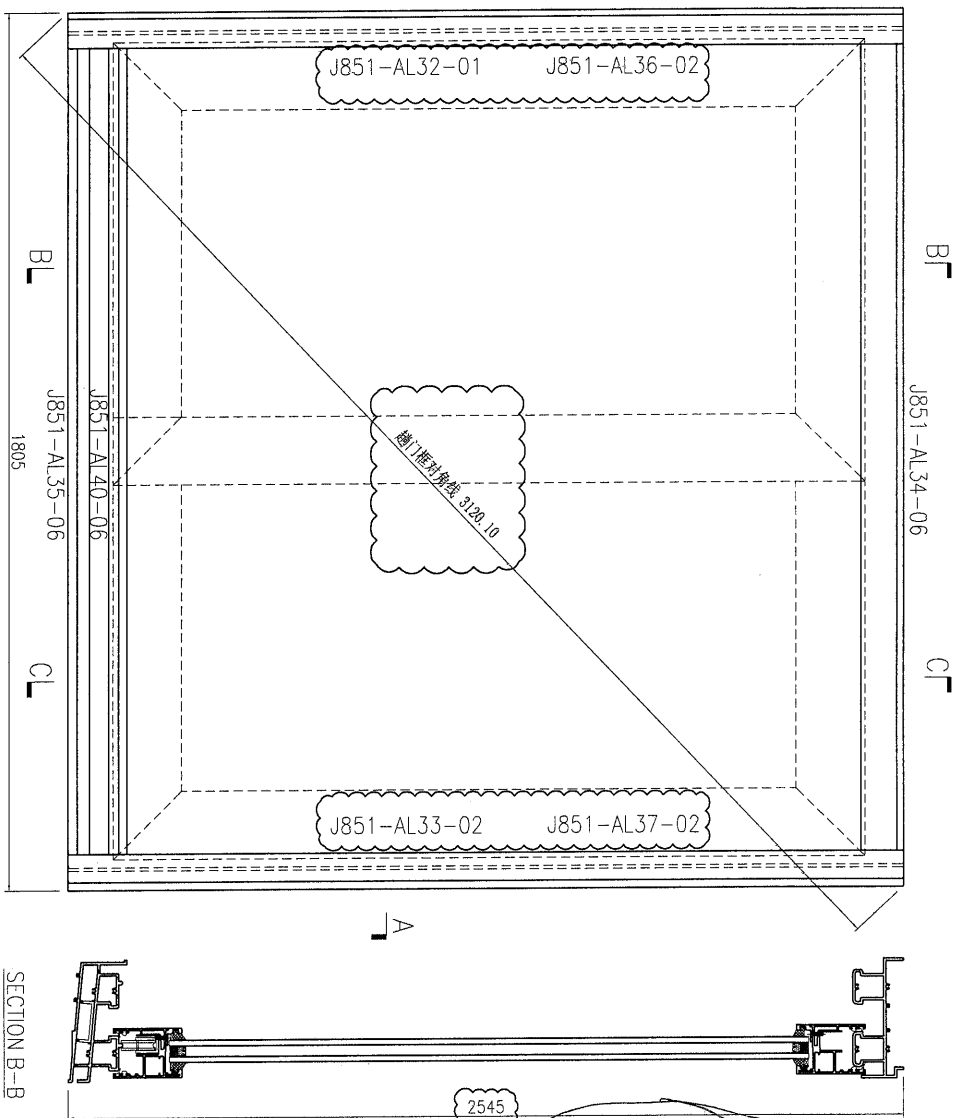


此加工圖用于窗号 T1-W19D 趟門框組裝圖。

趟門框頂橫和底橫散出貨

MIDI Aluminium Fabricator Ltd.	美特鋁質 有限公司 工程號: J851	地盤: 青衣明燧	窗號:	數量: 13	繪圖: 曾建平	日期: 2020-04-02	批准:	日期:	名稱: 趟門框組裝圖	圖號: J851-ZK25
	顏色: JCT534103SC-3 施	位置:	校核: 王禮秋	日期: 2020-04-02	採用: 地盤 <input checked="" type="checkbox"/> 工廠 <input checked="" type="checkbox"/>	版本: B	圖號: J851-ZK25			

序号	产品编号	料号	产品名称	L (mm)	数量	备注
1	J851-AL32R-01	X85702	趟門邊框	2545	1	
2	J851-AL33R-02	X85702	趟門邊框	2545	1	
3	J851-AL34-06	X85698	趟門框頂橫	1750	1	
4	J851-AL35R-06	X85701	趟門框底橫	1750	1	
5	J851-AL36R-02	X846270	門企夾邊	2491	1	
6	J851-AL37R-02	X846270	門企夾邊	2483.5	1	
7	J851-AL39R	X85695	趟門夾推通	2545	1	取消
8	J851-AL40-06	17x50x17x3mm厚鋁槽		1750	1	

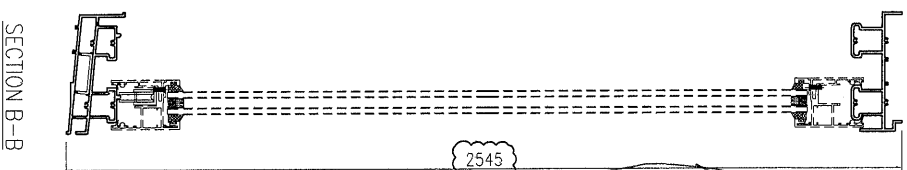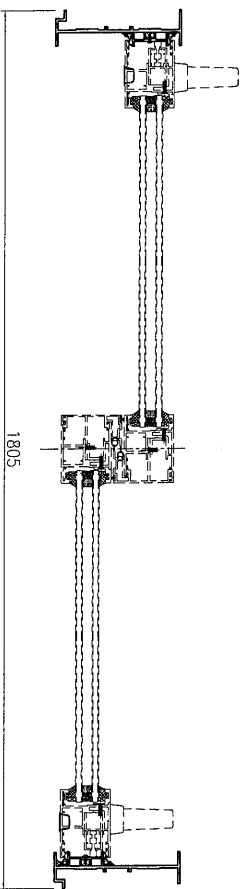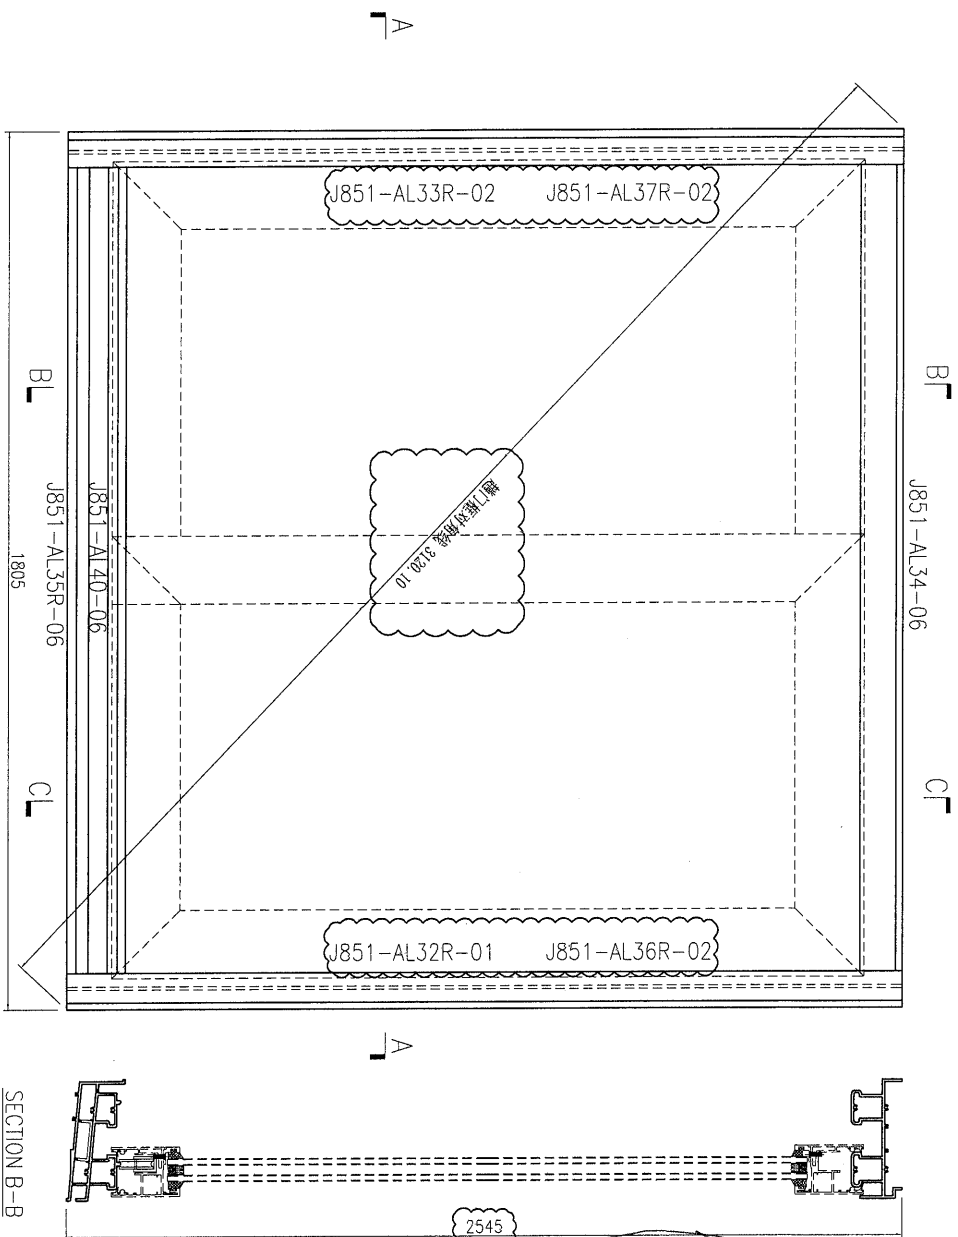

趟門框頂橫和底橫散出貨

此加工圖用于窗号 T2-W19DR趟門框組裝圖。

SECTION A-A




SECTION B-B



美特鋁質 有限公司
MID Aluminum Fabricator Ltd.

工程號: J851	窗號:	數量: 14	繪圖: 曾建平	日期: 2020-04-02	批准:	名稱: 趟門框組裝圖	圖號: J851-ZK25R
地盤: 青衣明匯	顏色: UCT534193SC-3 施	位置:	校核: 王禮秋	日期: 2020-04-02	採用: 地盤 <input checked="" type="checkbox"/> 工廠 <input checked="" type="checkbox"/>	版本: B	版本:

序号	产品编号	料号	产品名称	L (mm)	数量	备注
1	J851-AL32-02	X85702	趟門邊框	2655	1	
2	J851-AL33-03	X85702	趟門邊框	2655	1	
3	J851-AL34-06	X85698	趟門框頂橫	1750	1	
4	J851-AL35-06	X85701	趟門框底橫	1750	1	
5	J851-AL36-03	X846270	門企夾邊	2601	1	
6	J851-AL37-03	X846270	門企夾邊	2593.5	1	
7	J851-AL40-06	17x50x17x3mm厚鋁槽		1750	1	
8						

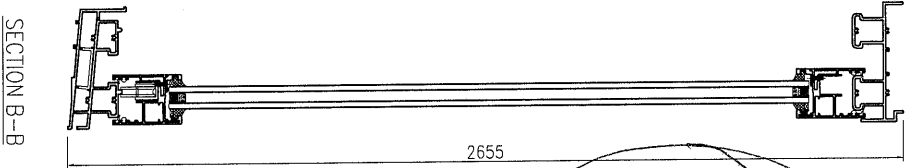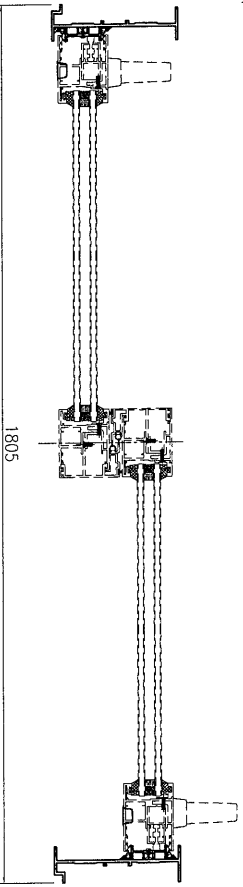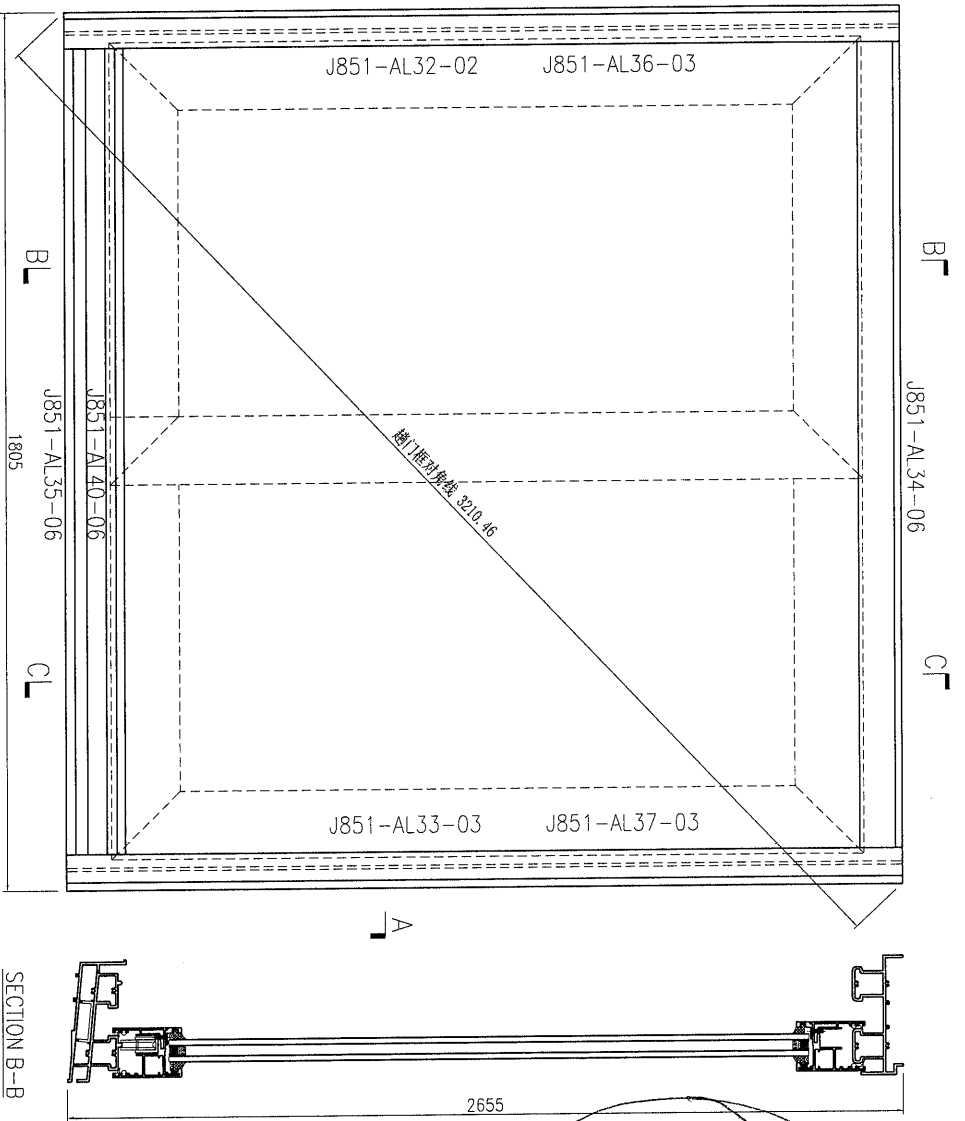

趟門框頂橫和底橫散出貨

此加工圖用于窗号 T1-W49D 趟門框組框圖。

SECTION A-A




SECTION B-B



美特鋁質 有限公司
MIDI Aluminium Fabricator Ltd.

工程號: J851	數量: 1	繪圖: 曾建平	日期: 2020-04-02	批准:	日期:	名稱: 趟門框組裝圖	圖號: J851-ZK250
地盤: 青衣明匯	位置:	校核: 王禮敏	日期: 2020-04-02	採用: 地盤 <input checked="" type="checkbox"/> 工廠 <input checked="" type="checkbox"/>	版本:	圖號: J851-ZK250	版本:

序号	产品编号	料号	产品名称	L (mm)	数量	备注
1	J851-AL32-01	X85702	趟门边框	2545	1	
2	J851-AL33-02	X85702	趟门边框	2545	1	
3	J851-AL34-09	X85698	趟门框顶横	1900	1	
4	J851-AL35-09	X85701	趟门框底横	1900	1	
5	J851-AL36-02	X846270	门企夹边	2491	1	
6	J851-AL37-02	X846270	门企夹边	2483.5	1	
7	J851-AL39	X85695	趟门夹推翅	2545	1	取消
8	J851-AL40-09	17x50x17x3mm	厚铝槽	1900	1	

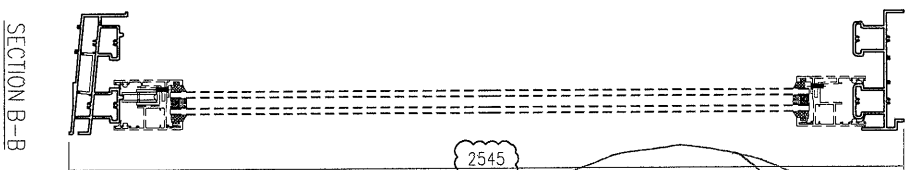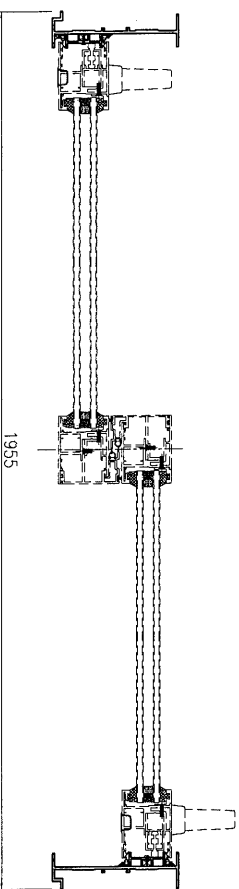
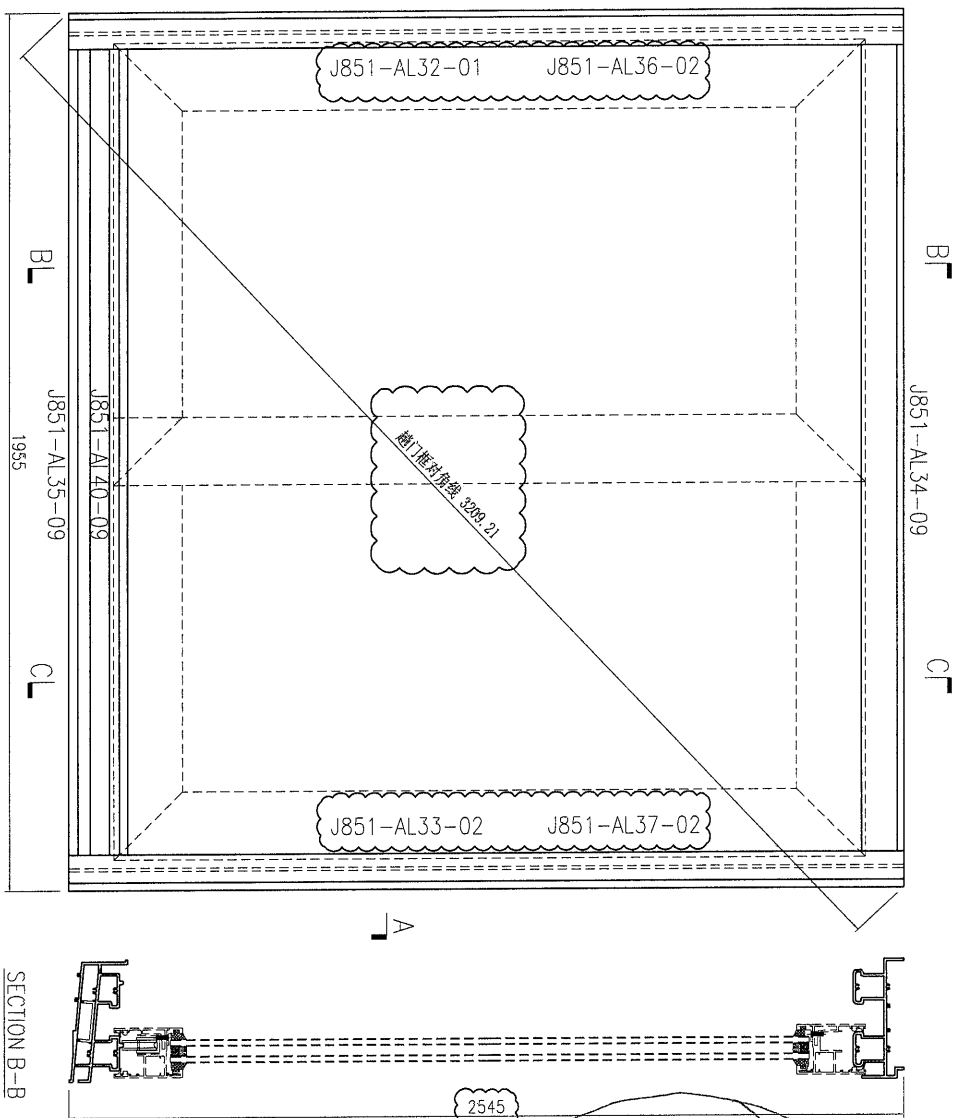


趟门框顶横和底横散出货

此加工图用于窗号 T2-W19A2 趟门框组框图。

工程号: J851	窗号:	数量: 27	绘图: 曾建平	日期: 2020-04-02	批准:	名称: 趟门框组框图	图号: J851-ZK28
地盘: 青衣明趣匯	颜色: UC15341933C-3 枪	位置:	校核: 王德秋	日期: 2020-04-02	采用: 地盘 <input type="checkbox"/> 工廠 <input type="checkbox"/>	版本: B	版本:

序号	产品编号	料号	产品名称	L (mm)	数量	备注
1	J851-AL32	X85702	趟門邊框	2655	1	
2	J851-AL33-02	X85702	趟門邊框	2655	1	
3	J851-AL34-09	X85698	趟門框頂橫	1900	1	
4	J851-AL35-09	X85701	趟門框底橫	1900	1	
5	J851-AL36-02	X846270	門企夾邊	2601	1	
6	J851-AL37-02	X846270	門企夾邊	2593.5	1	
7	J851-AL40-09	17x50x17x3mm厚鉚槽		1900	1	
8						

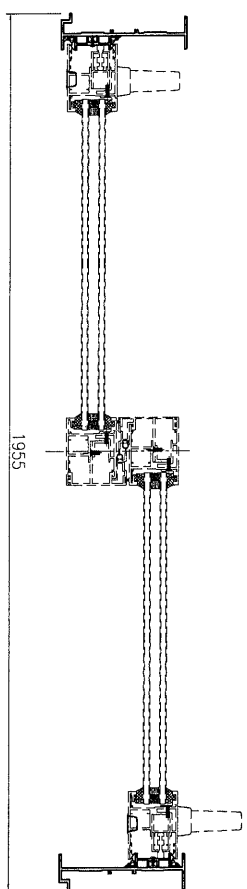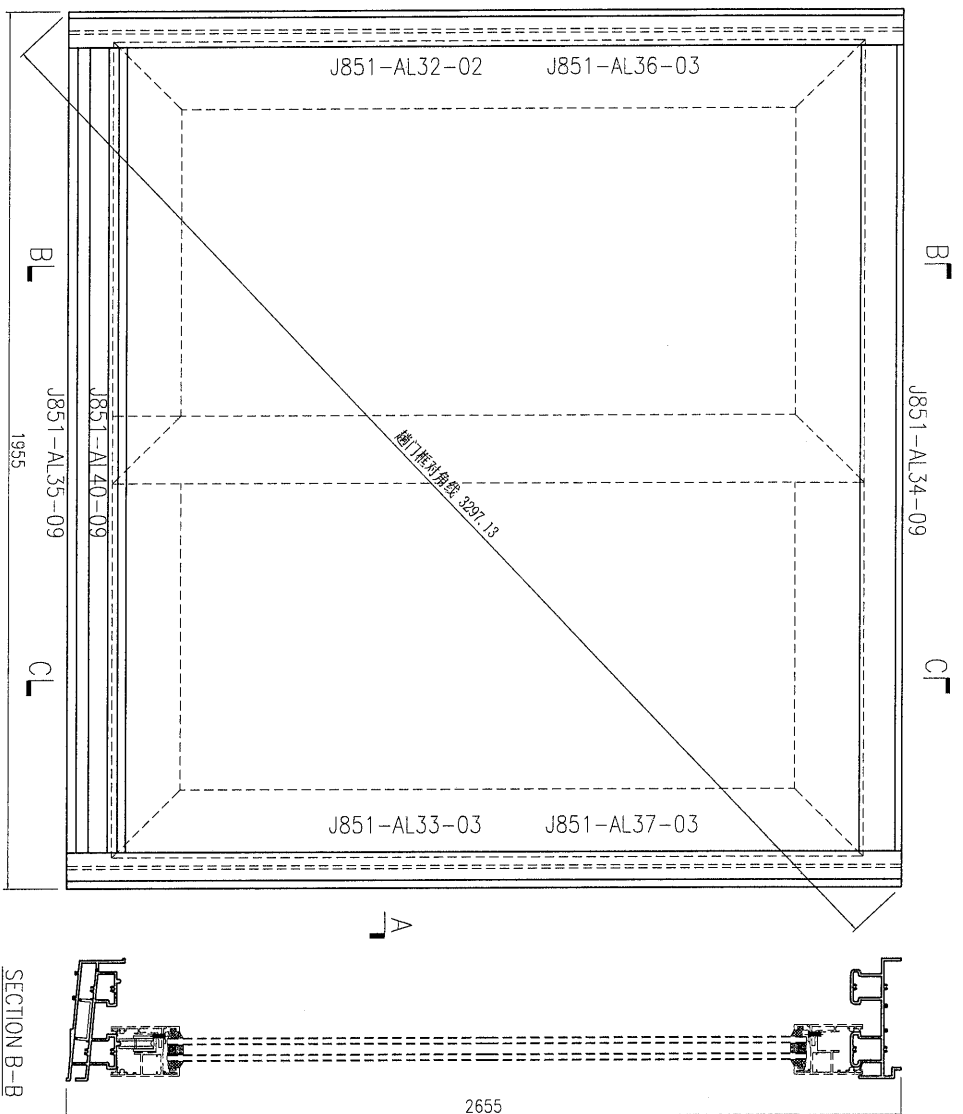

趟門框頂橫和底橫散出貨




此加工圖用于窗号 T2-W49A2 趟門框組裝圖。



美特鋁質 有限公司
MIDI Aluminium Fabricator Ltd.

工程號: J851	窗號:	數量: 2	繪圖: 曾建平	日期: 2020-04-02	批准:	日期:	名稱: 趟門框組裝圖	圖號: J851-ZK280
地點: 青衣明雅苑	顏色: JCT54193SC-3 地	位置:	校核: 王禮秋	日期: 2020-04-02	採用: 地盤 <input checked="" type="checkbox"/> 工廠 <input checked="" type="checkbox"/>		版本:	版本:

序号	产品编号	料号	产品名称	L (mm)	数量	备注
1	J851-AL32-01	X85702	趟门边框	2545	1	
2	J851-AL33-02	X85702	趟门边框	2545	1	
3	J851-AL34-10	X85698	趟门框顶横	2040	1	
4	J851-AL35-10	X85701	趟门框底横	2040	1	
5	J851-AL36-02	X846270	门企夹边	2491	1	
6	J851-AL37-02	X846270	门企夹边	2483.5	1	
7	J851-AL39	X85695	趟门夹推翅	2545	1	取消
8	J851-AL40-10	17x50x17x3mm厚铝槽	趟门框散出	2040	1	

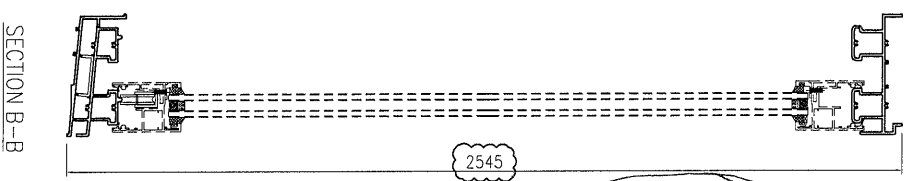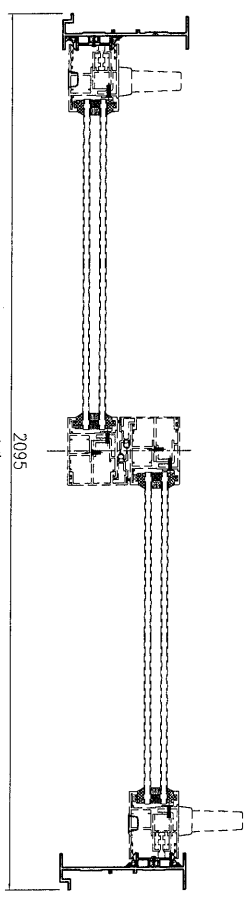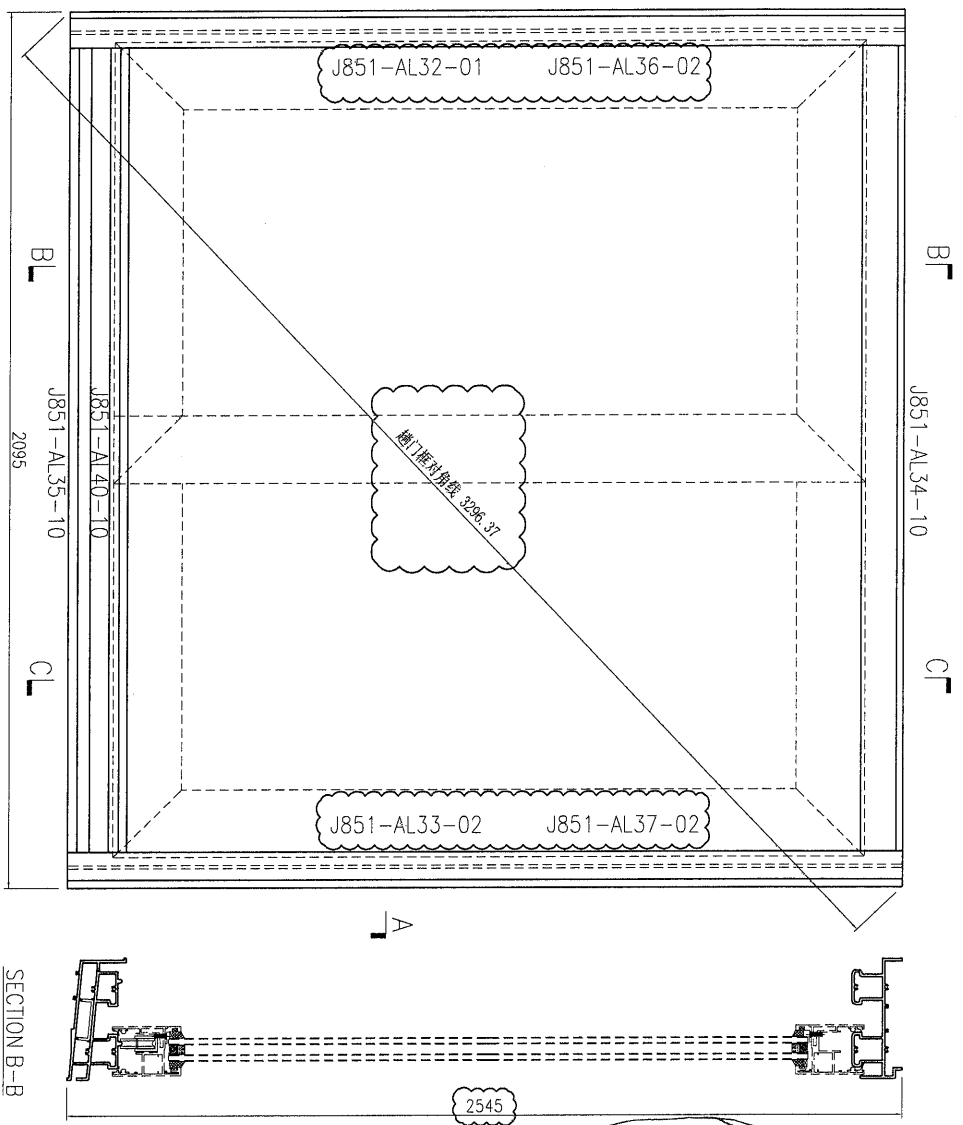

趟门框顶横和底横散出



此加工图用于窗号 T2-W19A3 趟门框组框图。



美特铝质 有限公司
MID Aluminum Fabricator Ltd.

工程号: J851	数量: 14	日期: 2020-04-02	名称: 趟门框组框图
地址: 青衣明逸	位置:	批准:	图号: J851-ZK29
颜色: UC1534193SC-3 粉	校核: 王德秋	日期: 2020-04-02	版本: B
		采用: 地盘 <input checked="" type="checkbox"/> 工棚 <input checked="" type="checkbox"/>	版本:

序号	产品编号	料号	产品名称	L (mm)	数量	备注
1	J851-AL32R-01	X85702	趟門邊框	2545	1	
2	J851-AL33R-02	X85702	趟門邊框	2545	1	
3	J851-AL34-10	X85698	趟門框頂橫	2040	1	
4	J851-AL35R-10	X85701	趟門框底橫	2040	1	
5	J851-AL36-02	X846270	門企夾邊	2491	1	
6	J851-AL37-02	X846270	門企夾邊	2483.5	1	
7	J851-AL39	X856995	趟門夾框邊	2545	1	取消
8	J851-AL40-10	17x50x17x3mm厚鋁槽		2040	1	


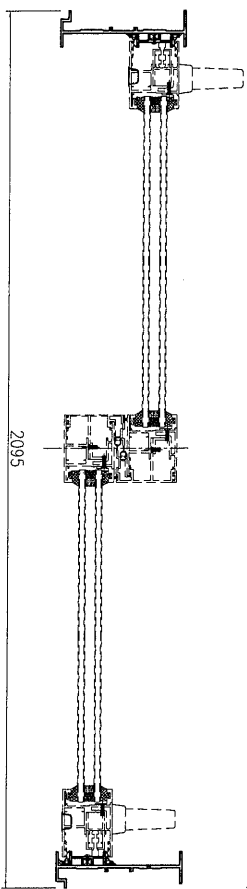
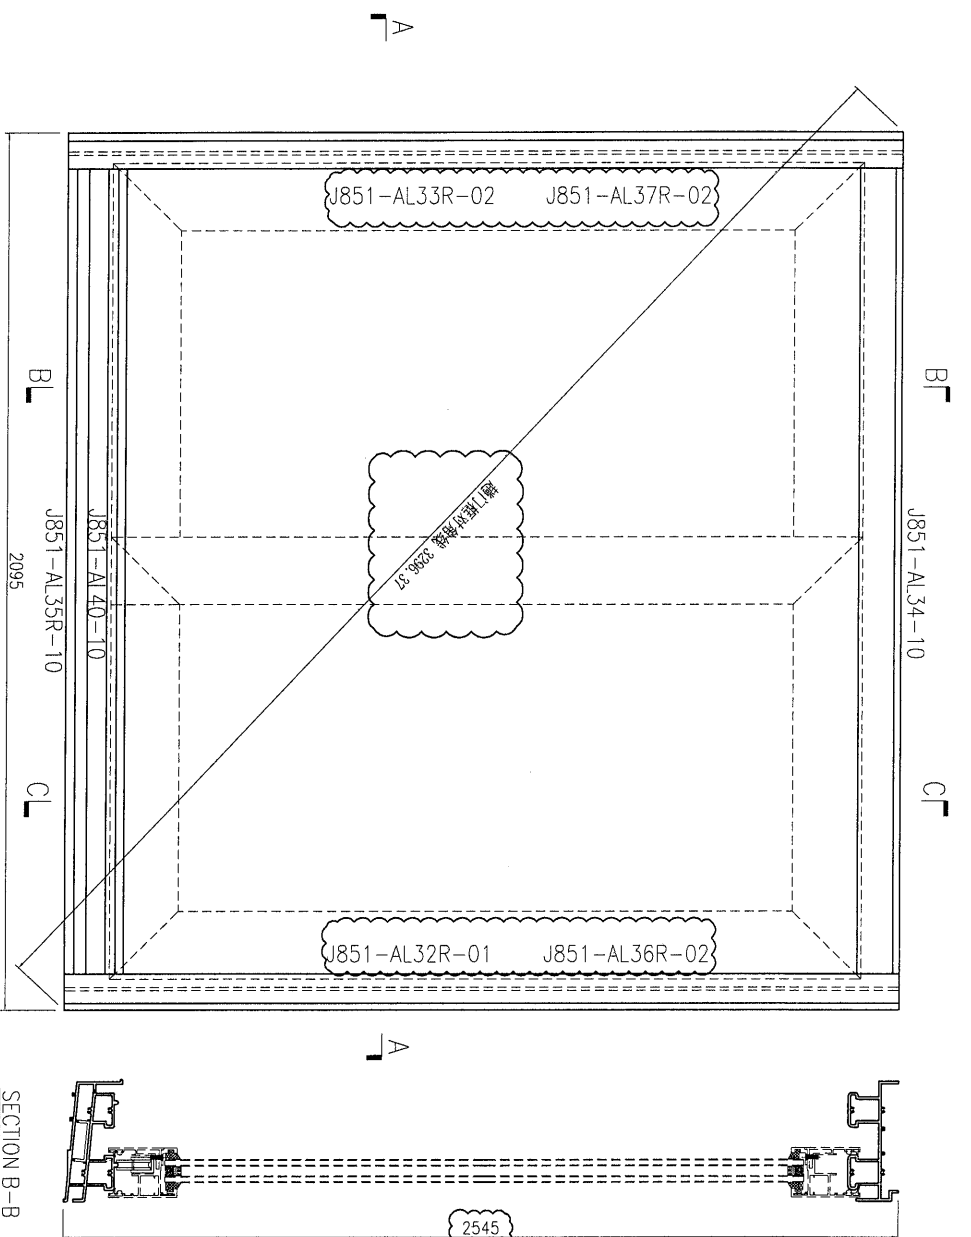


此加工圖用于窗号 T1-W19A2R 趟門框組裝圖。

趟門框頂橫和底橫散出貨

工程號: J851	窗號: J851	數量: 13	繪圖: 曾建平	日期: 2020-04-02	批准:	名稱: 趟門框組裝圖	圖號: J851-ZK29R
地點: 青衣明匯	顏色: UCT534193SC-3 地	位置:	校核: 王禮秋	日期: 2020-04-02	採用: 地盤 <input type="checkbox"/> 工廠 <input type="checkbox"/>	版本: B	版本:

序号	产品编号	料号	产品名称	L (mm)	数量	备注
1	J851-AL32R-02	X85702	趟門邊框	2655	1	
2	J851-AL33R-03	X85702	趟門邊框	2655	1	
3	J851-AL34-10	X85698	趟門框頂橫	2040	1	
4	J851-AL35R-10	X85701	趟門框底橫	2040	1	
5	J851-AL36-03	X846270	門企夾邊	2601	1	
6	J851-AL37-03	X846270	門企夾邊	2593.5	1	
7	J851-AL40-10	17x50x17x3mm厚鋁槽		2040	1	
8						

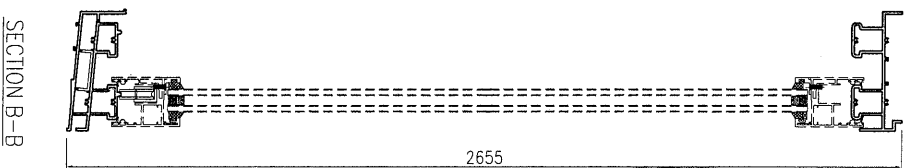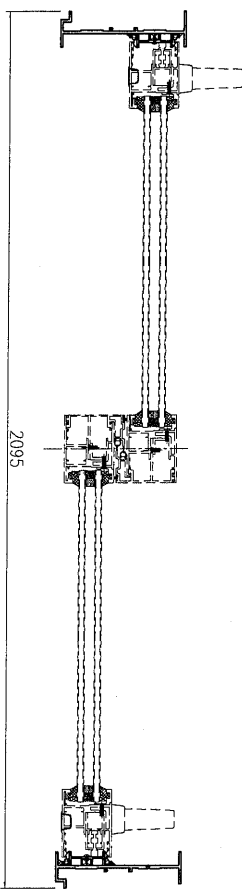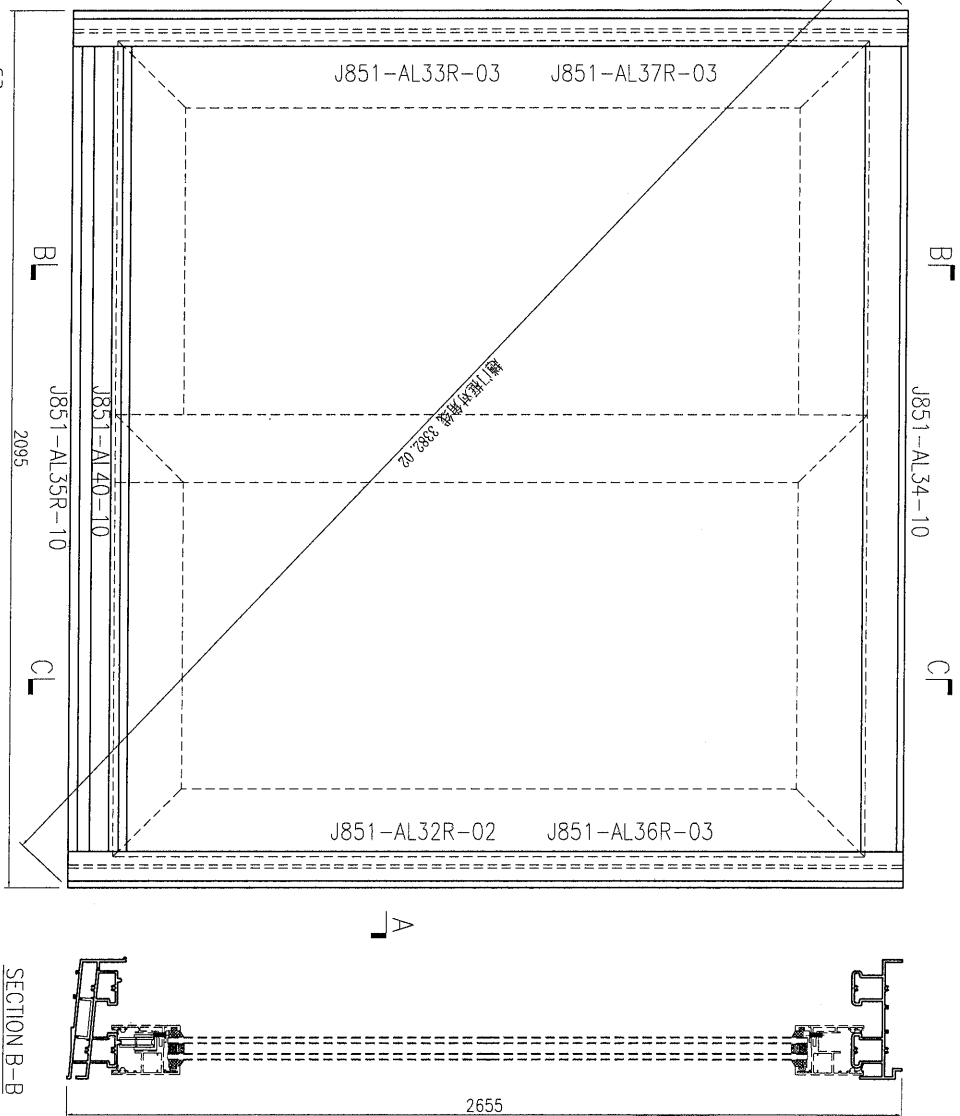

趟門框頂橫和底橫散出貨

此加工圖用于窗号T1-W49A2R趟門框組裝圖。

SECTION A-A

SECTION B-B



美特鋁質 有限公司
MIDI Aluminium Fabricator Ltd.

工程號: J851
地點: 青衣明匯

窗號: UC534193SC-3
顏色: UC534193SC-3 棧

數量: 2
位置:

繪圖: 曾建平
校核: 王靈秋

日期: 2020-04-02
日期: 2020-04-02




批准:

日期:

名稱: 趟門框組裝圖

圖號: J851-ZK290R
版本:

序号	产品编号	料号	产品名称	L (mm)	数量	备注
1	J851-AL32a-01	X85702	趟门边框	2545	1	
2	J851-AL33a-01	X85702	趟门边框	2545	1	
3	J851-AL34a-05	X85698	趟门框顶横	1690	1	
4	J851-AL35a-05	X85701	趟门框底横	1690	1	
5	J851-AL36a-01	X846270	门企夹边	2491	1	
6	J851-AL37a-01	X846270	门企夹边	2483.5	1	
7	J851-AL40-05	17x50x17x3mm厚铝槽		1690	1	
8						

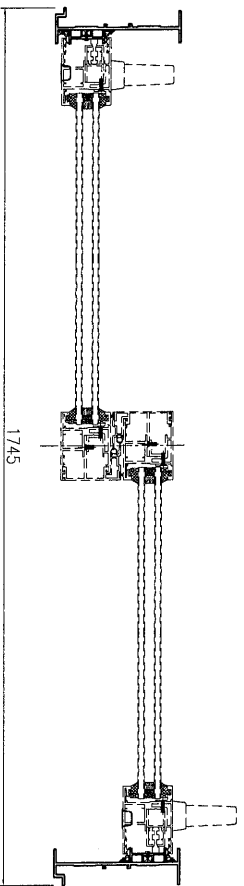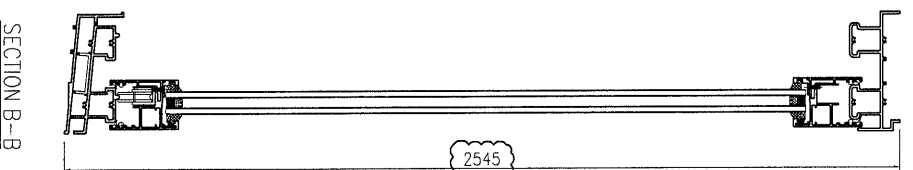
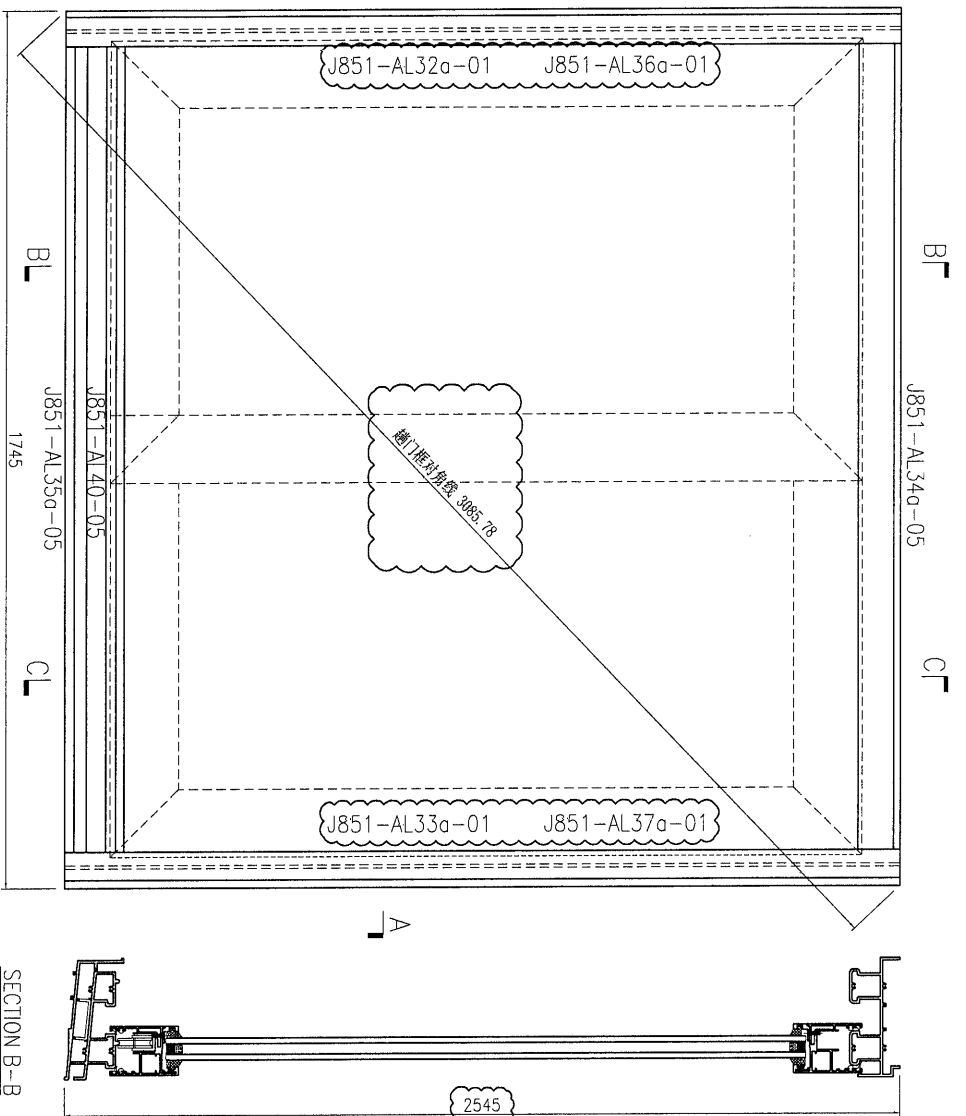


此加工图用于窗号 T1-W19B1a & T2-W19C0 趟门框组框图。
备注: T1-W19B1a有13副, T2-W19C0有14副。

趟门框顶横和底横散出货

工程號: J851	窗號:	数量: 27	繪圖: 曾建平	日期: 2020-04-02	批准:	名稱: 趟門組裝圖	圖號: J851-ZK30
地點: 青衣明匯	顏色: T10A3350SG(ZH)-3	位置:	校核: 王禮秋	日期: 2020-04-02	採用: 地盤 <input type="checkbox"/> 工廠 <input type="checkbox"/>	版本: A	版本:

序号	产品编号	料号	产品名称	L (mm)	数量	备注
1	J851-AL32Ra-01	X85702	趟门边框	2545	1	
2	J851-AL33Ra-01	X85702	趟门边框	2545	1	
3	J851-AL34a-05	X85698	趟门框顶横	1690	1	
4	J851-AL35Ra-05	X85701	趟门框底横	1690	1	
5	J851-AL36Ra-01	X846270	门企夹边	2491	1	
6	J851-AL37Ra-01	X846270	门企夹边	2483.5	1	
7	J851-AL40-05	17x50x17x3mm厚铝槽	厚铝槽	1690	1	
8						


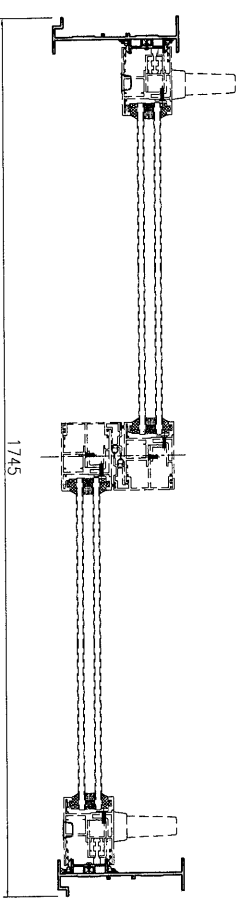
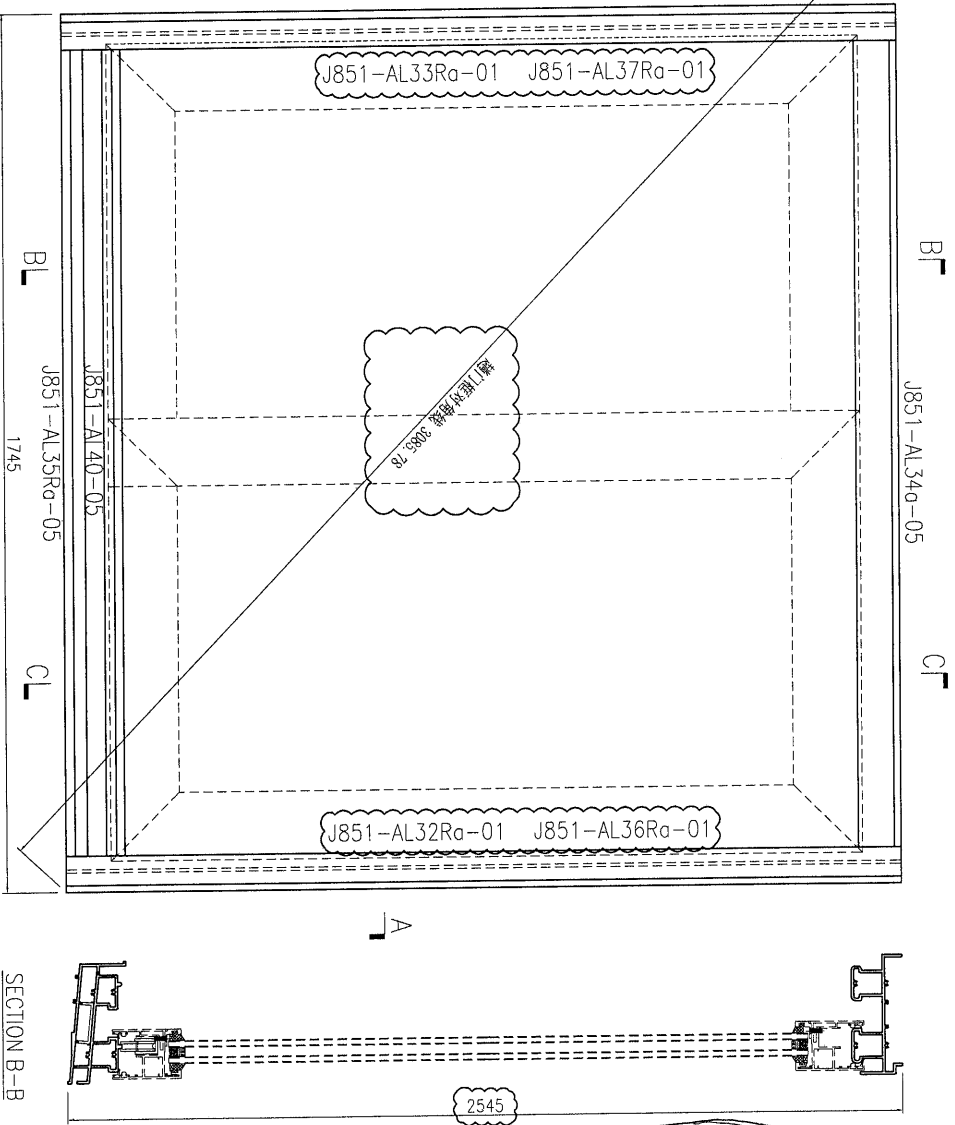


此加工图用于窗号 T1-W19CRd & T2-W19BRd 趟门框组框图。
备注: T1-W19CRd有13副, T2-W19BRd有14副。

趟门框顶横和底横散出货

工程号: J851	窗号:	数量: 27	绘图: 曾建平	日期: 2020-04-02	批准:	名称: 趟门框组框图	图号: J851-ZK30R
地盘: 青衣明雅苑	颜色: TUC43350SC(ZH)-3 色	位置:	校核: 王慧秋	日期: 2020-04-02	采用: 地盘 <input type="checkbox"/> 工廠 <input type="checkbox"/>	版本: A	版本:

序号	产品编号	料号	产品名称	L (mm)	数量	备注
1	J851-AL32a-02	X85702	趟门边框	2655	1	
2	J851-AL33a-02	X85702	趟门边框	2655	1	
3	J851-AL34a-05	X85698	趟门框顶横	1690	1	
4	J851-AL35a-05	X85701	趟门框底横	1690	1	
5	J851-AL36a-02	X846270	门企夹边	2601	1	
6	J851-AL37a-02	X846270	门企夹边	2593.5	1	
7	J851-AL40-05	17x50x17x3mm厚铝槽		1690	1	
8						

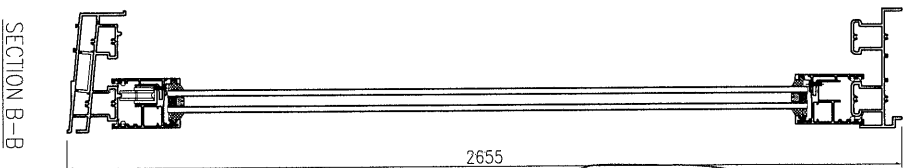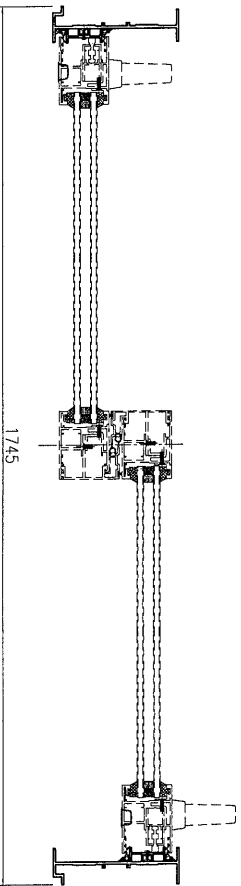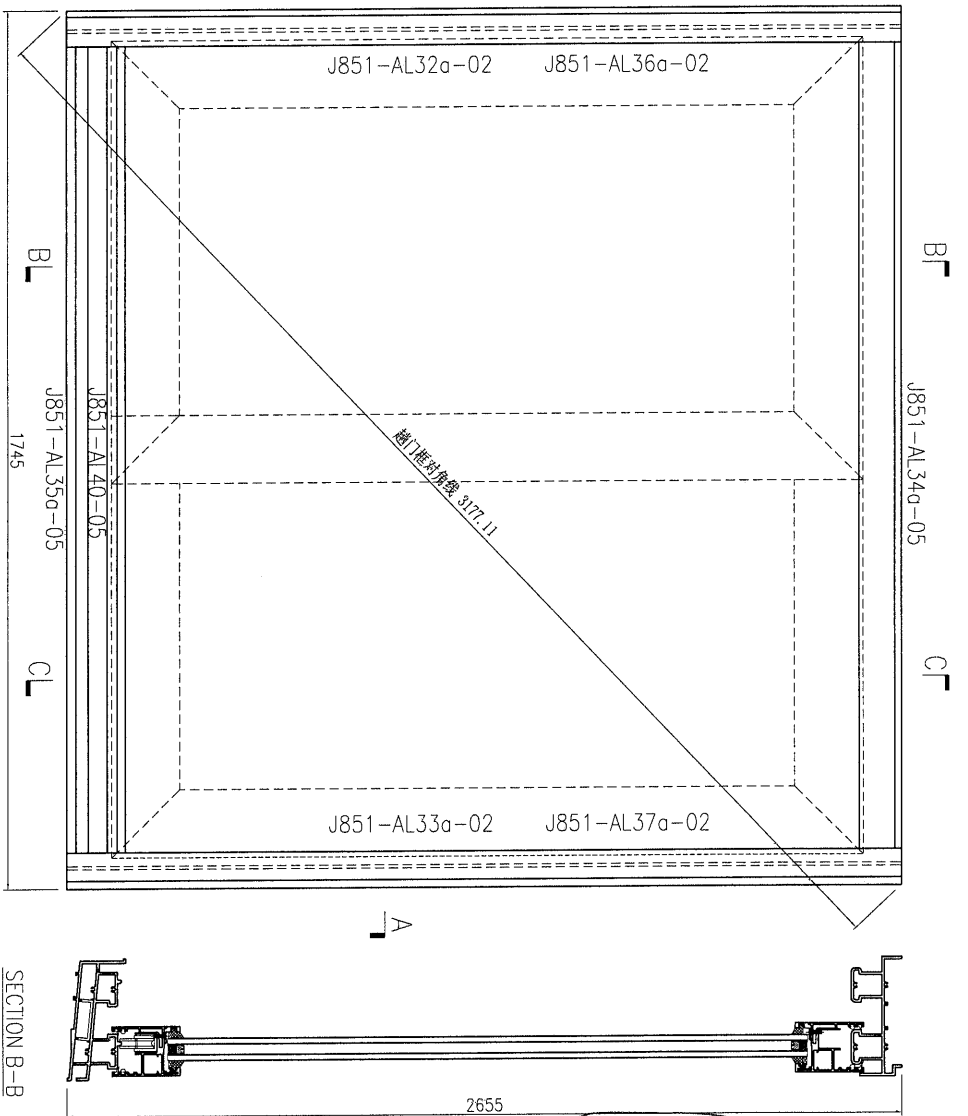

趟门框顶横和底横散出货

此加工图用于窗号 T1-W49B1 趟门框组框图。

SECTION A-A



SECTION B-B



美特铝业 有限公司
MID Aluminum Fabricator Ltd.

工程号: J851	窗号:	数量: 1	绘图: 曾建平	日期: 2020-04-02	批准:	日期:	名称: 趟门框组框图	图号: J851-ZK30a
地盘: 青衣明匯	颜色: TUCAS350SG(ZH)-3 地	位置:	校核: 王德秋	日期: 2020-04-02	采用: 地盘 <input type="checkbox"/> 工廠 <input type="checkbox"/>		版本:	版本:

序号	产品编号	料号	产品名称	L (mm)	数量	备注
1	J851-AL32Ra-02	X85702	趟门边框	2655	1	
2	J851-AL33Ra-02	X85702	趟门边框	2655	1	
3	J851-AL34a-05	X85698	趟门框顶横	1690	1	
4	J851-AL35Ra-05	X85701	趟门框底横	1690	1	
5	J851-AL36Ra-02	X846270	门企夹边	2601	1	
6	J851-AL37Ra-02	X846270	门企夹边	2593.5	1	
7	J851-AL40-05	17x50x17x3mm	厚铝槽	1690	1	
8						


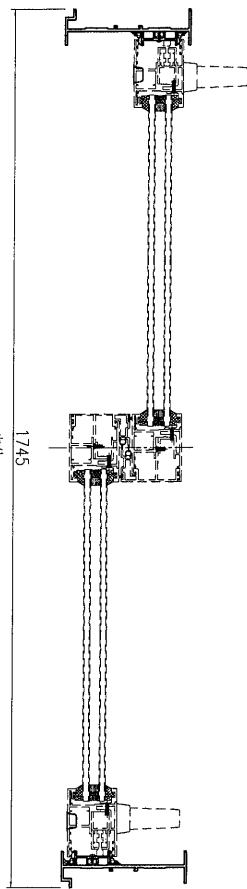
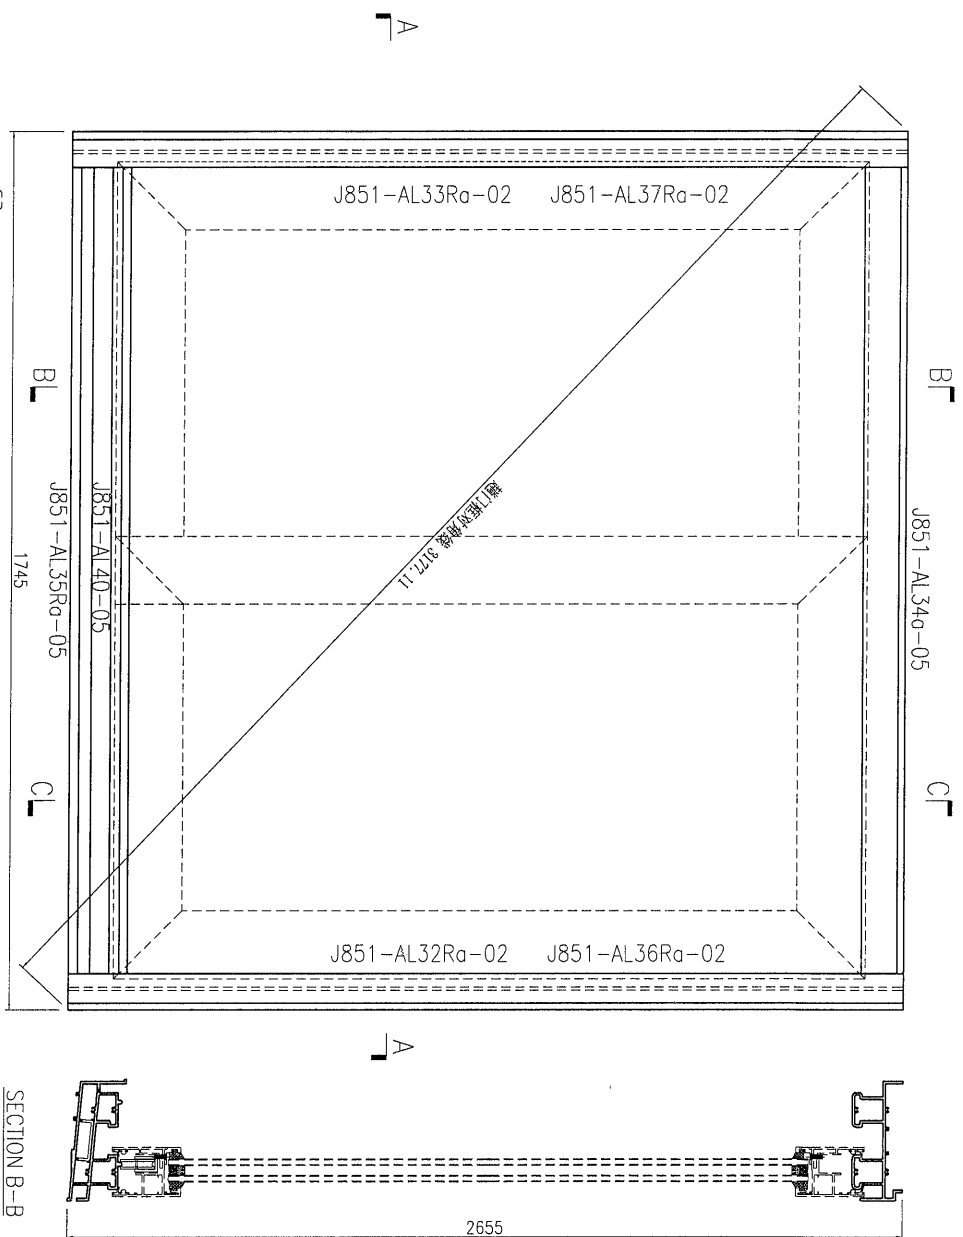


此加工图用于窗号 T1-W49CRa & T1-W49B1R 趟门框组装图。
 备注: T1-W49CRa 有 1 副, T1-W49B1R 有 1 副。


美特铝质 有限公司
 MIDI Aluminium Fabricator Ltd.

工程号: J851	数量: 2	日期: 2020-04-02	批准: <input checked="" type="checkbox"/> 日期: <input type="checkbox"/>	名称: 趟门框组装图	图号: J851-ZK30aR
地址: 青衣明匯	颜色: JUCAS350SC(ZH)-3 6B	位置:	校核: 王德秋	采用: 地盤 <input checked="" type="checkbox"/> 工廠 <input checked="" type="checkbox"/>	版本: <input type="checkbox"/>

序号	产品编号	料号	产品名称	L (mm)	数量	备注
1	J851-AL32a-01	X85702	趟门边框	2545	1	
2	J851-AL33a-01	X85702	趟门边框	2545	1	
3	J851-AL34a-06	X85698	趟门框顶横	1750	1	
4	J851-AL35a-06	X85701	趟门框底横	1750	1	
5	J851-AL36a-01	X846270	门企夹边	2491	1	
6	J851-AL37a-01	X846270	门企夹边	2483.5	1	
7	J851-AL40-06	17x50x17x3mm 厚铝槽	厚铝槽	1750	1	
8						

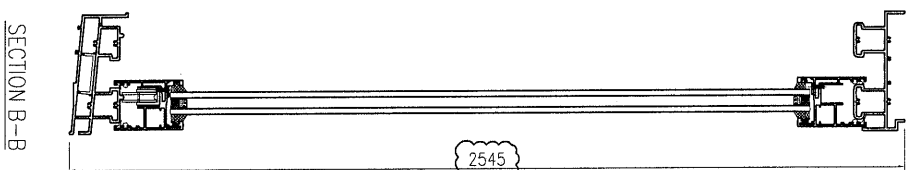
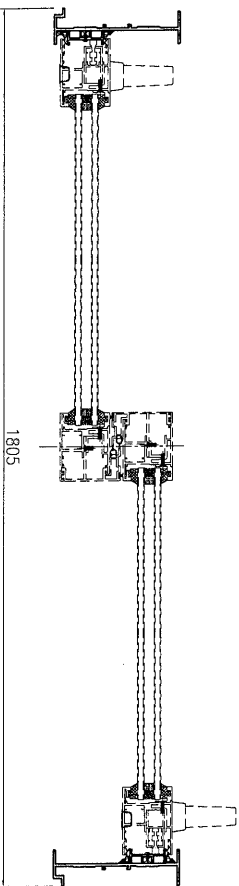
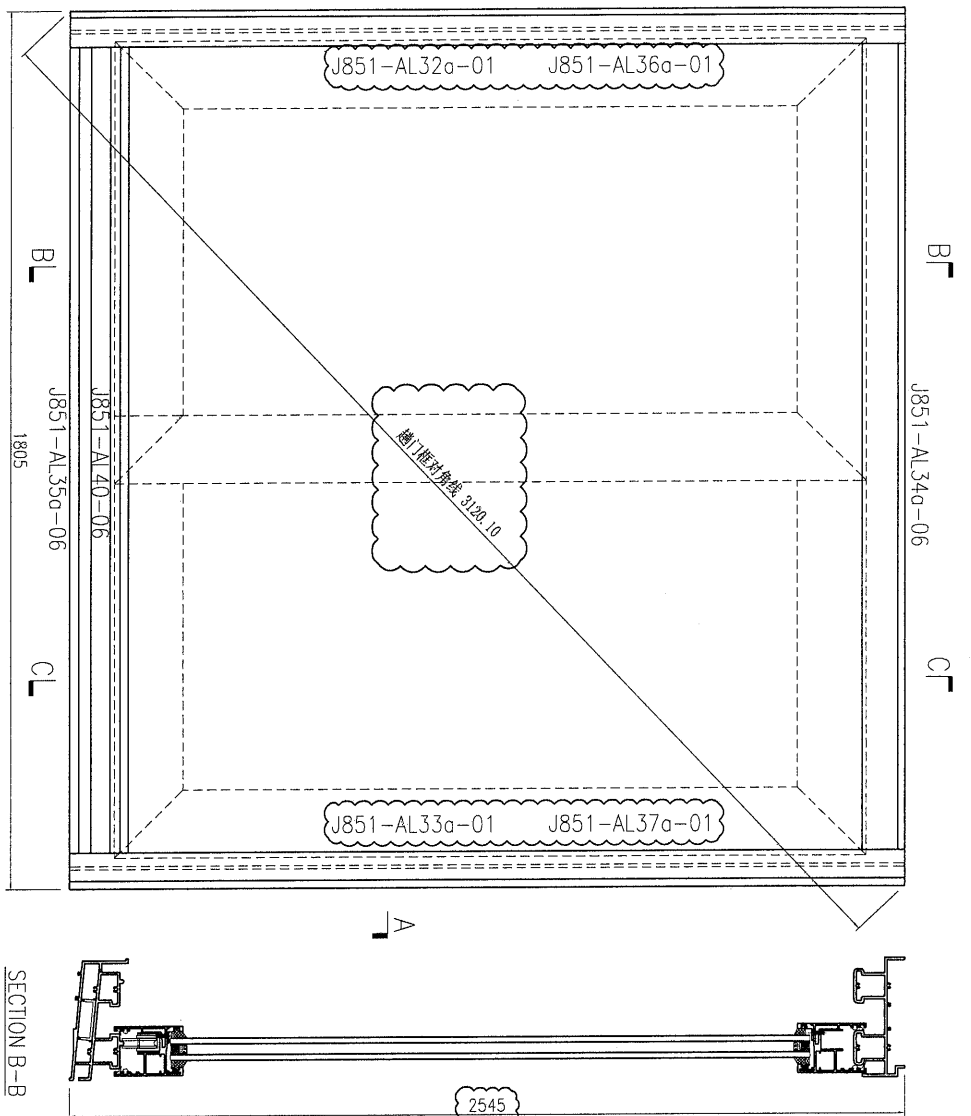


趟门框顶横和底横散出货

此加工图用于窗号 T1-W19Dc 趟门框组装图。

工程号: J851	数量: 14	日期: 2020-04-02	批准: <input checked="" type="checkbox"/> 日期: <input type="checkbox"/>	名称: 趟门框组装图	图号: J851-ZK31
地盘: 青衣明渠	颜色: J0CA3350SG(ZH)-3 地	位置:	校核: 王德秋	版本: A	版本:

序号	产品编号	料号	产品名称	L (mm)	数量	备注
1	J851-AL32Ra-01	X85702	趟門邊框	2545	1	
2	J851-AL33Ra-01	X85702	趟門邊框	2545	1	
3	J851-AL34a-06	X85698	趟門框頂橫	1750	1	
4	J851-AL35Ra-06	X85701	趟門框底橫	1750	1	
5	J851-AL36Ra-01	X846270	門企夾邊	2491	1	
6	J851-AL37Ra-01	X846270	門企夾邊	2483.5	1	
7	J851-AL40-06	17x50x17x3mm厚鋁槽		1750	1	
8						

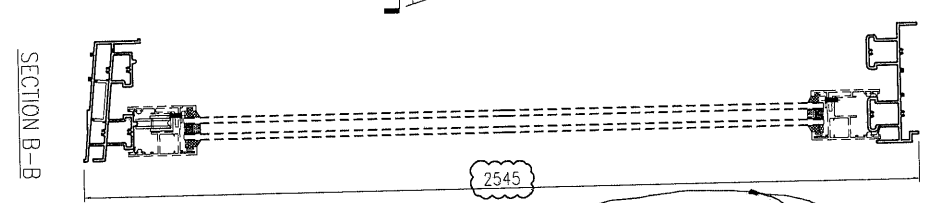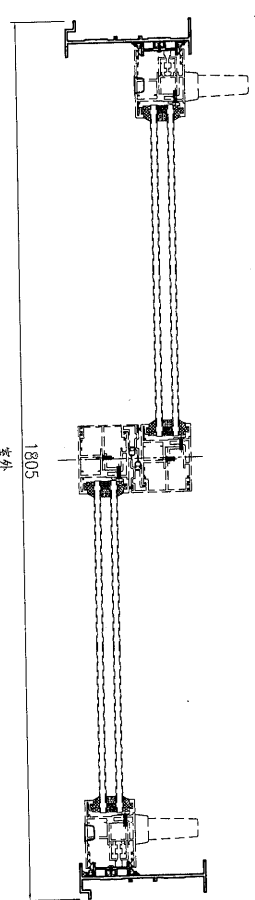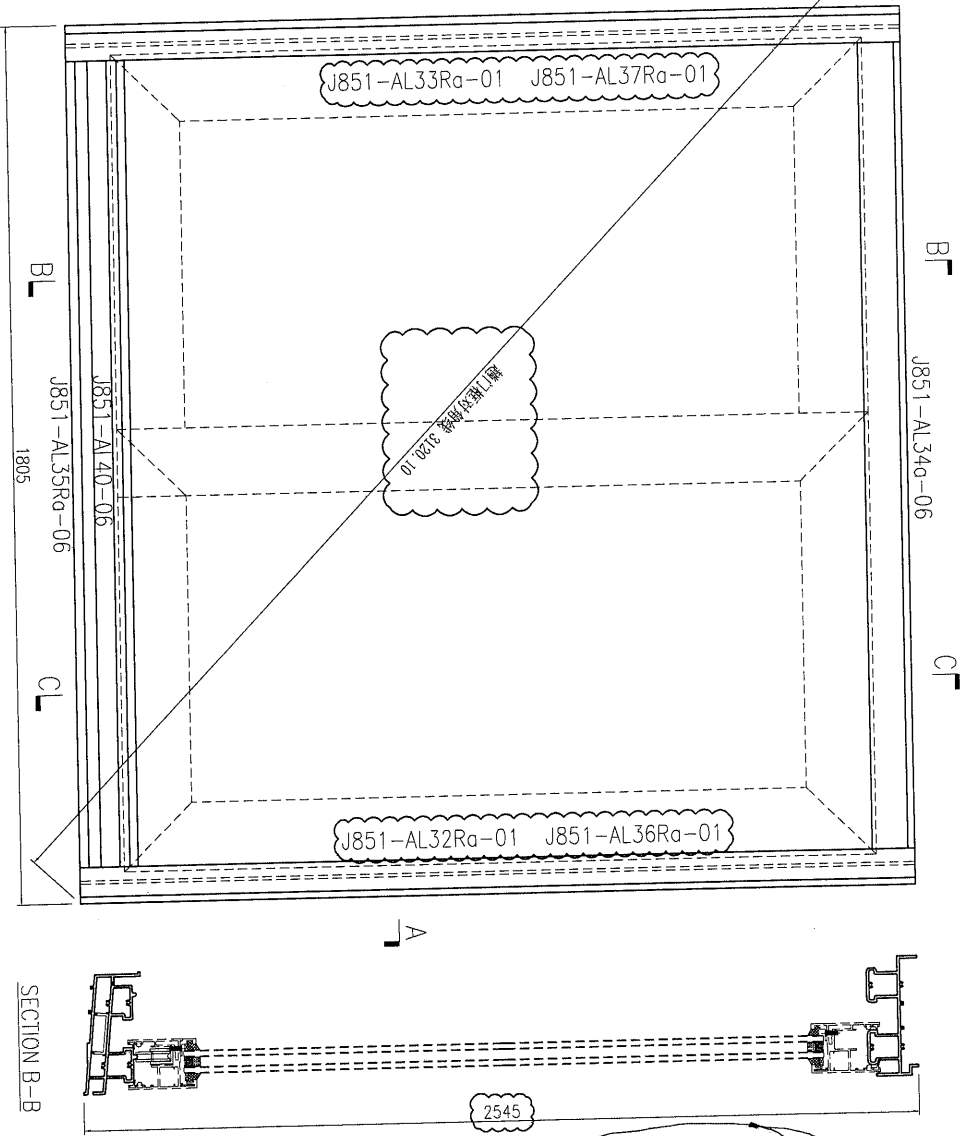


趟門框頂橫和底橫散出貨

此加工圖用于窗号 T2-W19DRd 趟門框組裝圖。

美特鋁質 有限公司 MIDI Aluminium Fabricator Ltd.		工程號: J851 地盤: 青衣明鑾	窗號: 顏色: TUCAS350SG(ZH)-3 地	數量: 13 繪圖: 曾建平 校核: 王禮秋	日期: 2020-04-02 日期: 2020-04-02	批准: 採用: 地盤 <input checked="" type="checkbox"/> 工廠 <input checked="" type="checkbox"/>	名稱: 趟門框組裝圖 版本: A	圖號: J851-ZK31R 版本:
---	--	-----------------------	-------------------------------	------------------------------	----------------------------------	--	---------------------	-----------------------

序号	产品编号	料号	产品名称	L (mm)	数量	备注
1	J851-AL32Ra-02	X85702	趟门边框	2655	1	
2	J851-AL33Ra-02	X85702	趟门边框	2655	1	
3	J851-AL34a-06	X85698	趟门框顶横	1750	1	
4	J851-AL35Ra-06	X85701	趟门框底横	1750	1	
5	J851-AL36Ra-02	X846270	门企夹边	2601	1	
6	J851-AL37Ra-02	X846270	门企夹边	2593.5	1	
7	J851-AL40-06	17x50x17x3mm厚铝槽		1750	1	
8						

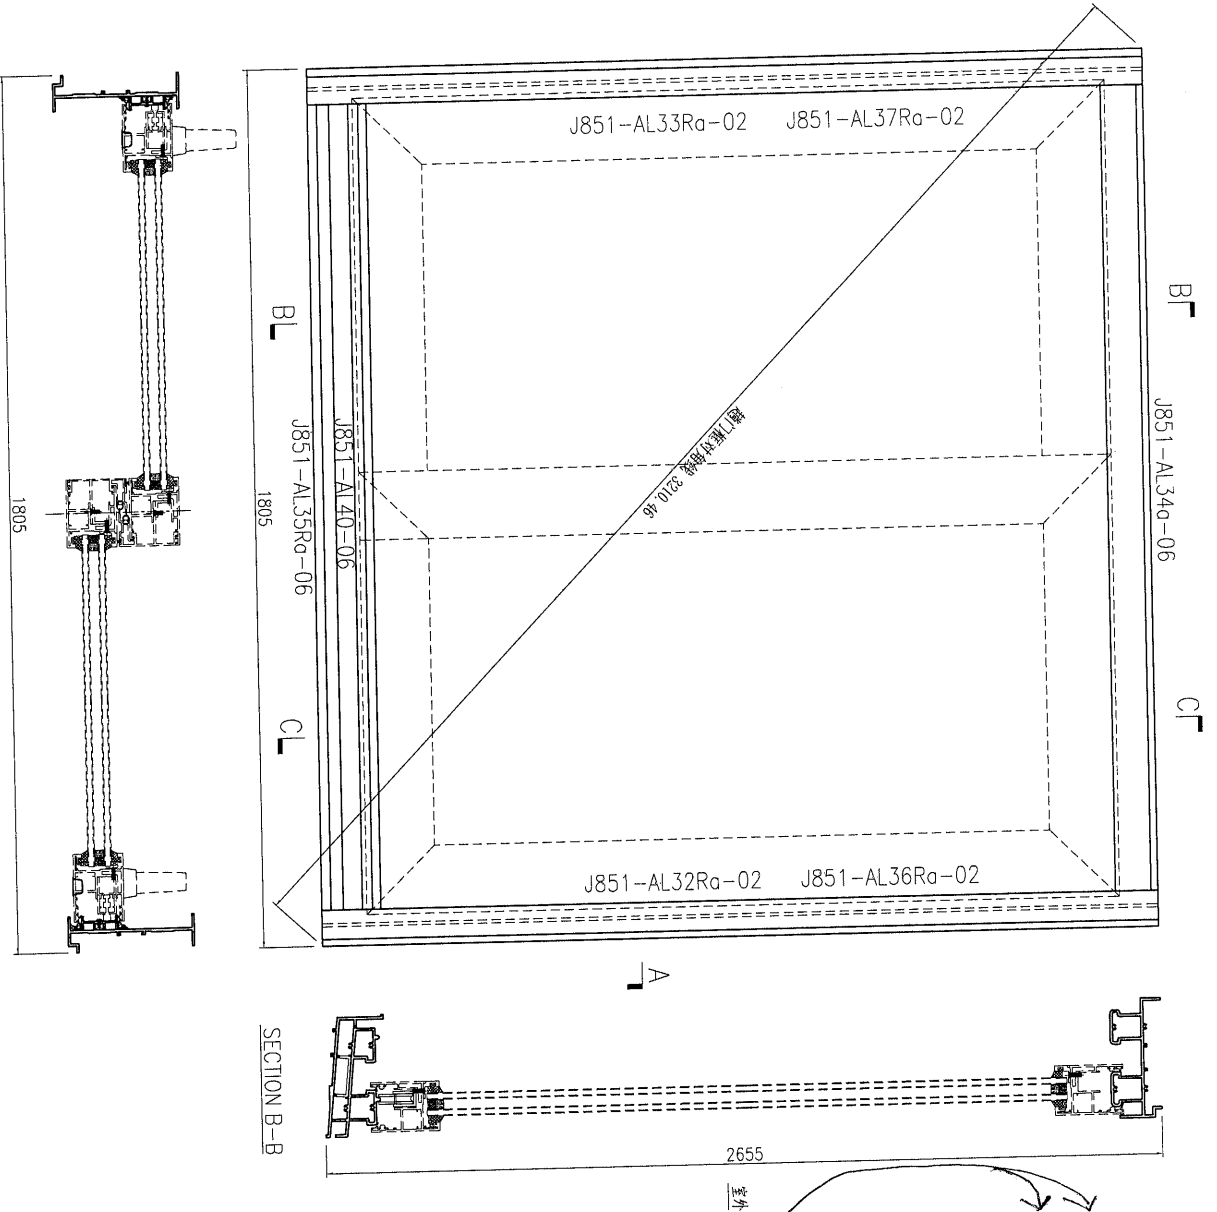

趟门框顶横和底横散出货




此加工图用于窗号 T2-W49DDR趟门框组框图。

SECTION A-A

SECTION B-B

工程号: J851	数量: 1	日期: 2020-04-02	批准: <input checked="" type="checkbox"/> 日期: <input checked="" type="checkbox"/>	图号: J851-ZK31aR
地盘: 青衣明逸	位置:	日期: 2020-04-02	采用: 地盘 <input checked="" type="checkbox"/> 工廠 <input checked="" type="checkbox"/>	版本:
颜色: TUC43350SC(ZH)-3 地	绘图: 曾建平	日期: 2020-04-02	版本:	
	校核: 王德秋			

序号	产品编号	料号	产品名称	L (mm)	数量	备注
1	J851-AL32a-01	X85702	趟門邊框	2545	1	
2	J851-AL33a-01	X85702	趟門邊框	2545	1	
3	J851-AL34a-10	X85698	趟門框頂橫	2040	1	
4	J851-AL35a-10	X85701	趟門框底橫	2040	1	
5	J851-AL36a-01	X846270	門企夾邊	2491	1	
6	J851-AL37a-01	X846270	門企夾邊	2483.5	1	
7	J851-AL40-10	17x50x17x3mm	厚鋁槽	2040	1	
8						

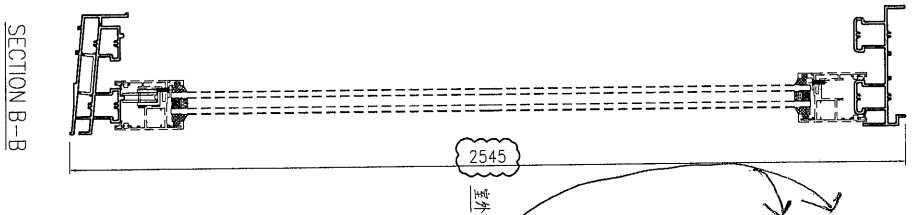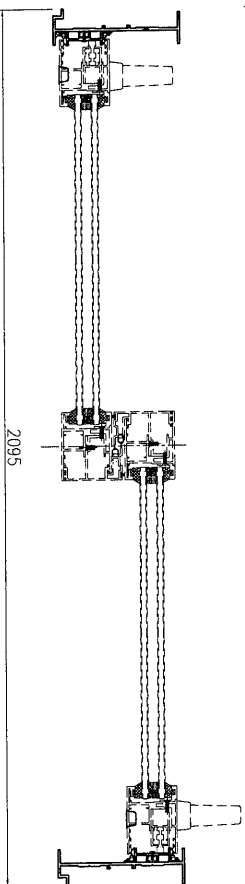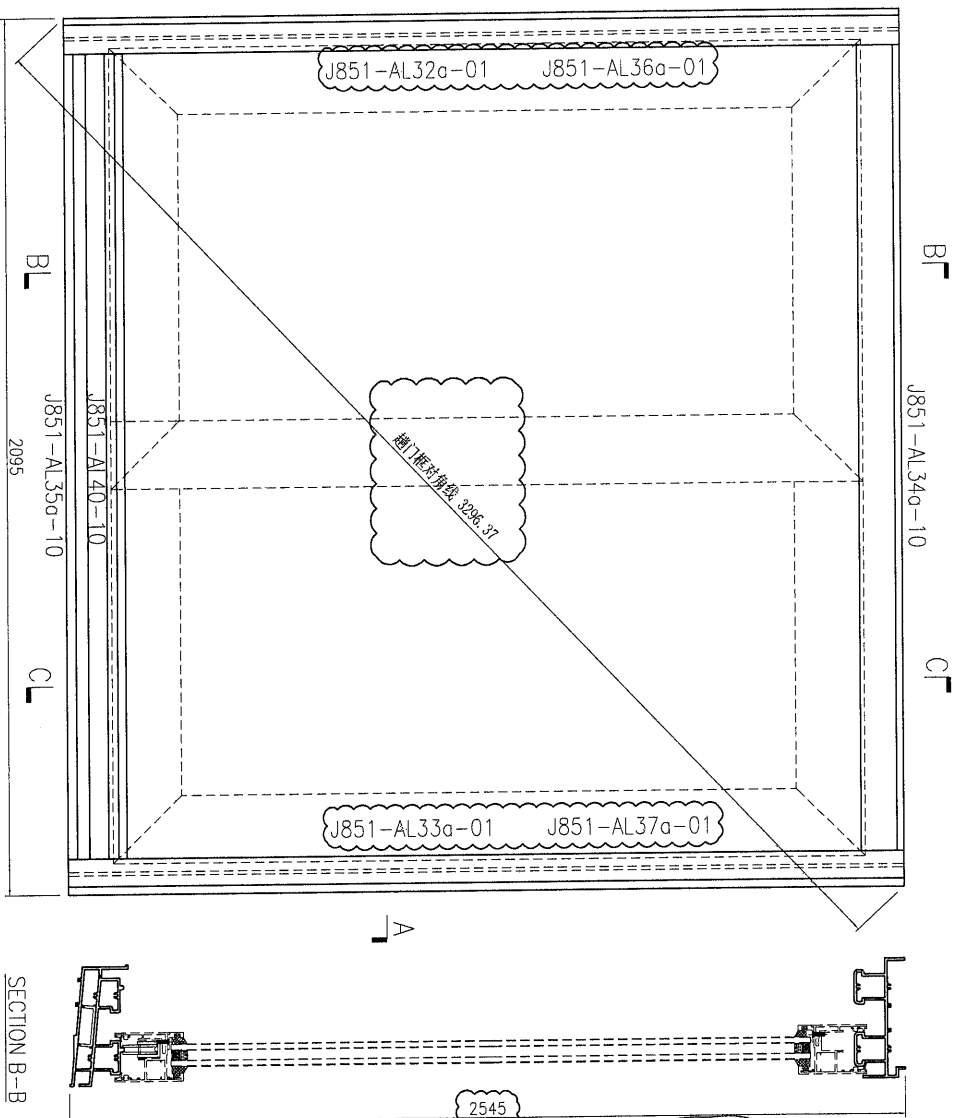

趟門框頂橫和底橫散出貨

此加工圖用于窗号 T2-W19A30 趟門框組裝圖。

美特鋁質 有限公司
MIDI Aluminium Fabricator Ltd.

工程號: J851
地點: 青衣明匯

窗號: 100A3350SC(ZH)-3
顏色: 地盤

數量: 13
位置:

繪圖: 曾建平
校核: 王禮秋

日期: 2020-04-02
日期: 2020-04-02




批准:

日期:

名稱: 趟門框組裝圖
版本: A

圖號: J851-ZK32
版本:

序号	产品编号	料号	产品名称	L (mm)	数量	备注
1	J851-AL32Ra-01	X85702	趟門邊框	2545	1	
2	J851-AL33a-01	X85702	趟門邊框	2545	1	
3	J851-AL34a-10	X85698	趟門框頂橫	2040	1	
4	J851-AL35Ra-10	X85701	趟門框底橫	2040	1	
5	J851-AL36a-01	X846270	門企夾邊	2491	1	
6	J851-AL37a-01	X846270	門企夾邊	2483.5	1	
7	J851-AL40-10	17x50x17x3mm厚鋁槽		2040	1	
8						

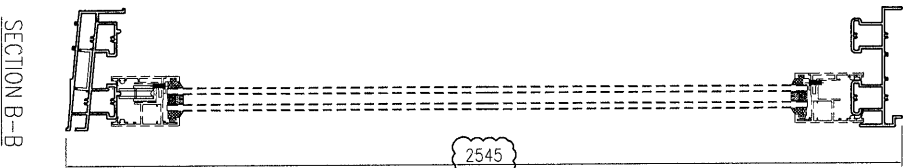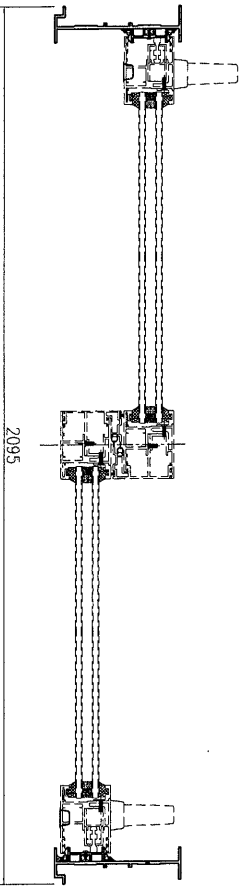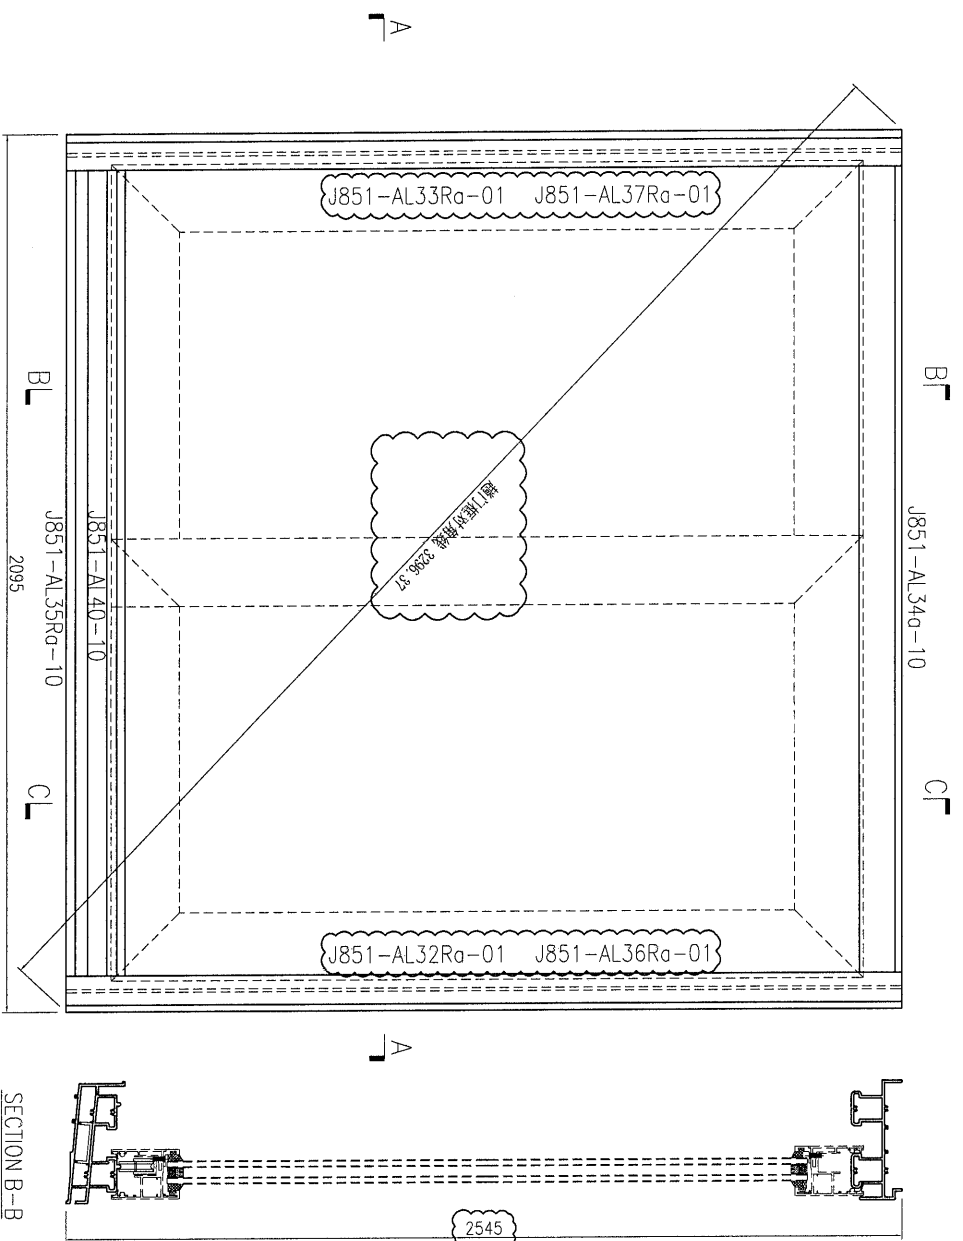

此加工圖用于窗号 T1-W19A2R0 趟門框組裝圖。

趟門框頂橫和底橫散出貨



美特鋁質 有限公司
MID Aluminum Fabricator Ltd.

工程號: J851
地點: 青衣明輝

窗號: J851
顏色: TUC4350SC(ZH)-3 噴

數量: 14
位置:

繪圖: 曾建平
校核: 王禮秋

日期: 2020-04-02




批准: 日期: 2020-04-02

採用: 地盤 工廠

名稱: 趟門框組裝圖
版本: A

圖號: J851-ZK32R
版本:

序号	产品编号	料号	产品名称	L (mm)	数量	备注
1	J851-AL32a-02	X85702	趟門邊框	2655	1	
2	J851-AL33a-02	X85702	趟門邊框	2655	1	
3	J851-AL34a-10	X85698	趟門框頂橫	2040	1	
4	J851-AL35a-10	X85701	趟門框底橫	2040	1	
5	J851-AL36a-02	X846270	門企夾邊	2601	1	
6	J851-AL37a-02	X846270	門企夾邊	2593.5	1	
7	J851-AL40-10	17x50x17x3mm厚鋁槽		2040	1	
8						

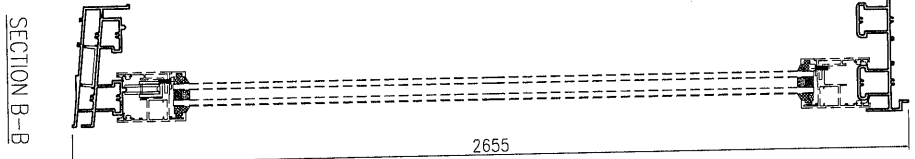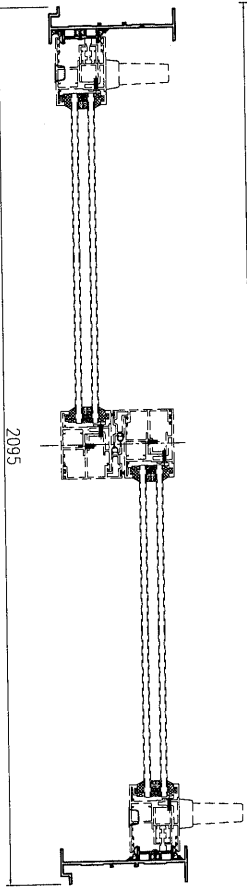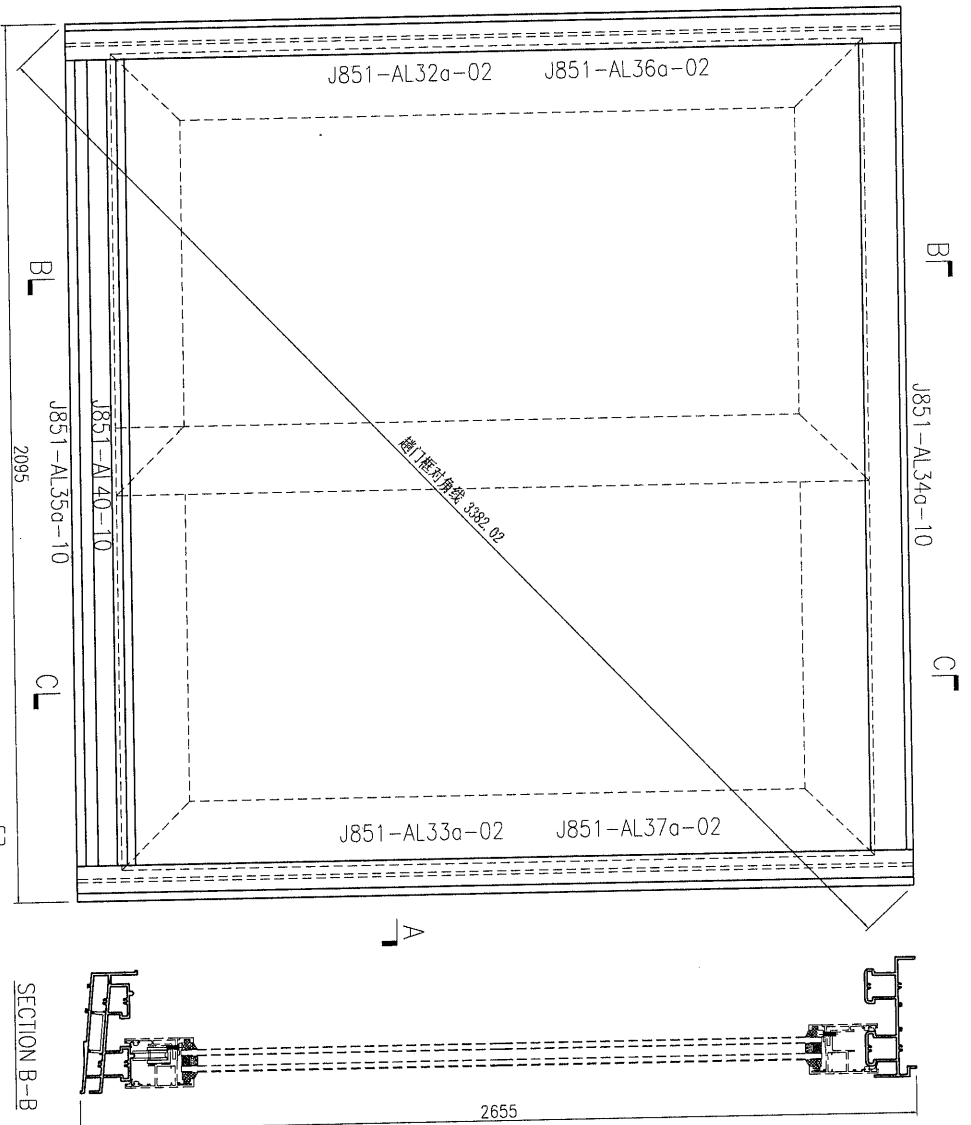

趟門框頂橫和底橫散出貨

此加工圖用于窗号T2-W49A3趟門框組裝圖。

美特鋁質 有限公司 MIDI Aluminium Fabricator Ltd.		工程號: J851	窗號:	數量: 2	繪圖: 曾建平	日期: 2020-04-02	批准:	日期:	名稱: 趟門框組裝圖	圖號: J851-ZK32a
地點: 青衣明匯	顏色: TUC433509C(ZH)-3 皓	位置:	校核: 王濤秋	日期: 2020-04-02	採用: 地盤	工廠	版本:	版本:		