

美特鋁質有限公司
MIDI ALUMINIUM FABRICATOR LTD.

工程指示 / 要求簡箋 (E.I.)

工程指示編號: EI / 1667

修改版次: I

工程編號: J851

工程名稱: 青衣 明翹匯

工程項目: 鋁料加工圖(大樓趟門)

發件人: Leung Hin Wai

收件人: 生統

日期: 5/9-2020

要求提供 / 確認 事項:

- | | | |
|------------------------------------|-------------------------------------|-------------------------------|
| <input type="checkbox"/> 初步鋁料 B.M. | <input type="checkbox"/> 加工拆圖, 然後生產 | <input type="checkbox"/> 尺寸表 |
| <input type="checkbox"/> 正式鋁料 B.M. | <input type="checkbox"/> 技術上資料 / 指示 | <input type="checkbox"/> 報價 |
| <input type="checkbox"/> 配件 B.M. | <input type="checkbox"/> 樣辦或貨品說明書 | <input type="checkbox"/> 分判合約 |
| <input type="checkbox"/> 其他: _____ | | |

內容: 注意事項。

請在 _____ 前完成上列要求。

附: - 1+4頁

- 以上項目為:
- 原合約工程包 原合約工程加 / 減賬 新工程報價

原因: - _____

分發東莞各部門:

- () 生產技術總監 連附件 () 技術部 連附件 () 生產部 連附件 () 機械設計部 連附件
- () 採購部 連附件 () 生產統籌部 連附件
- () 質檢部 連附件 () 會計部 連附件 () 報關組 連附件 () 其他 _____ 連附件

分發香港各部門:

- () 行政部 連附件 () 會計部 連附件 () 統籌部 連附件 () 工程部地盤科文 連附件
- () 採購部 連附件 () QS 部 連附件 () 維修部 連附件 () 其他 _____ 連附件

傳遞編號:

HK 2009

發件人簽署:


[Signature]

項目經理簽署:

[Signature]


在地盤修

在廠修

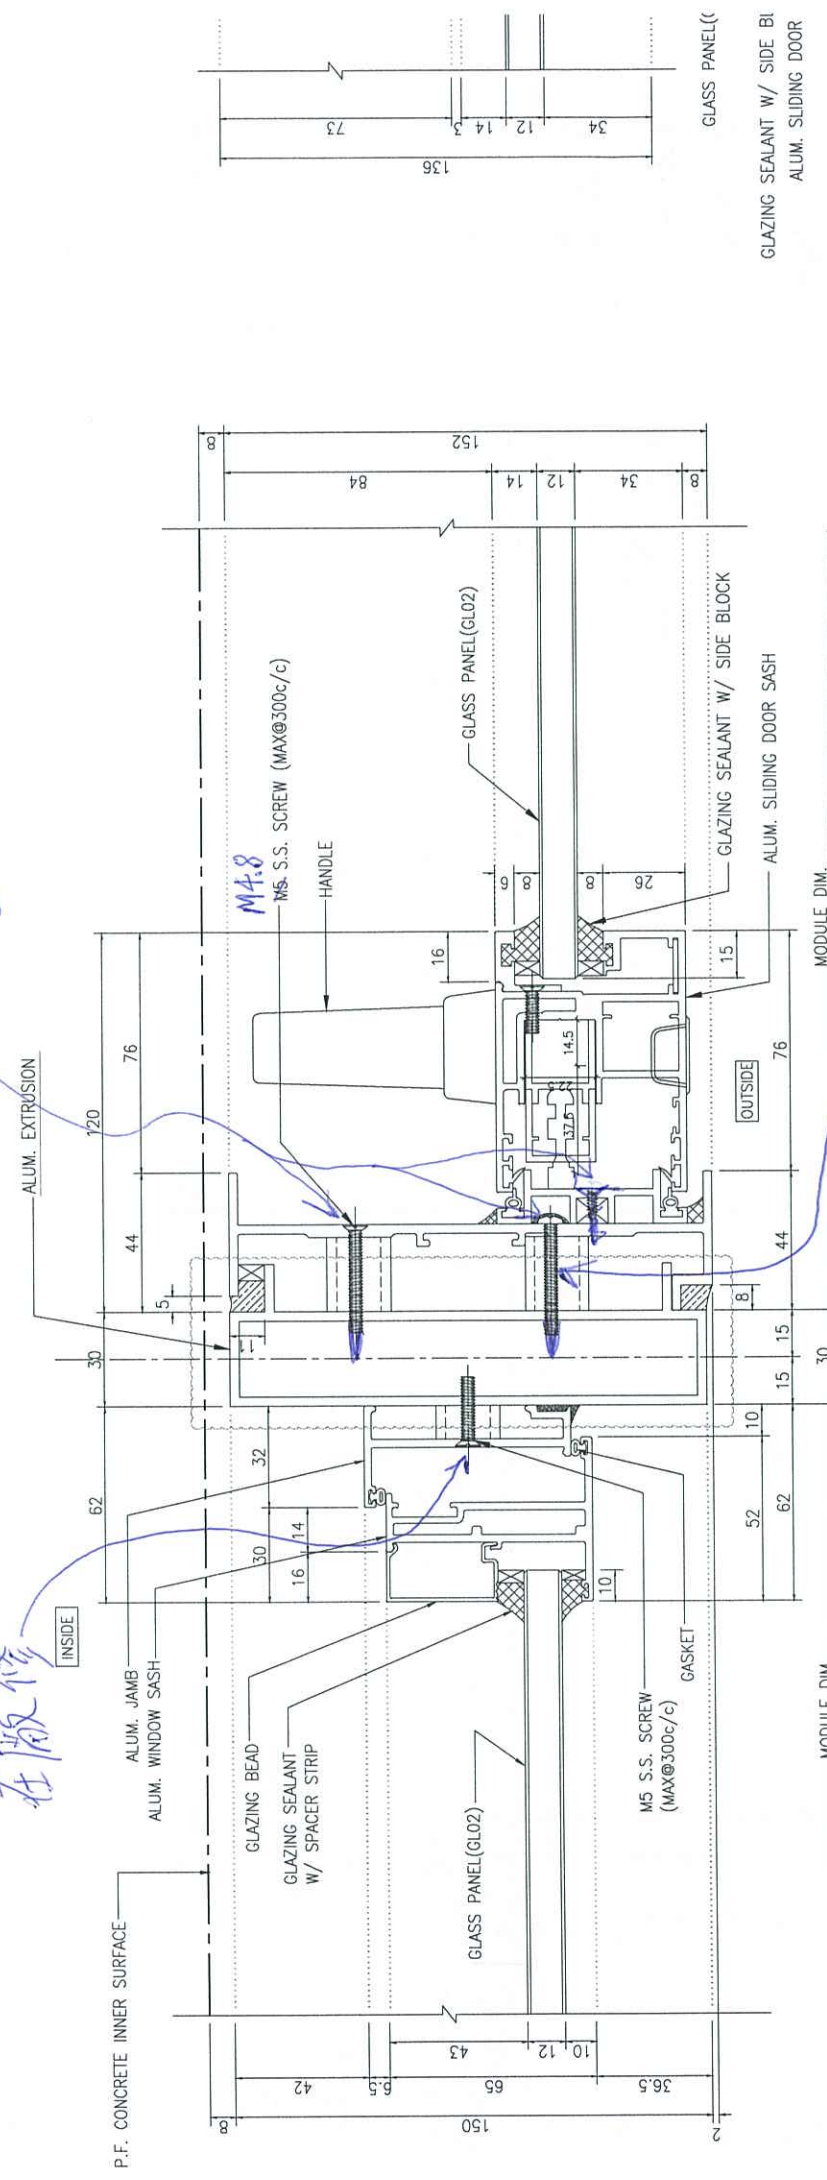

1 TYPICAL DETAIL FOR ALUM. SLIDING DOOR 902


由於此螺絲要在地盤修，
所以 X846270 要散料到地盤，
只影響圖號：J851-ZK20 和 J851-ZK20R

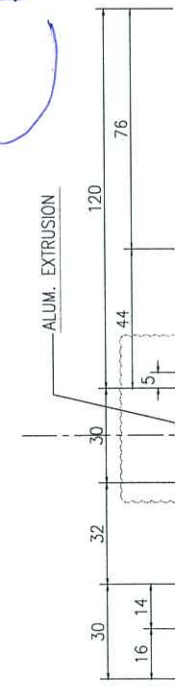

INSIDE

在廠修

(902) TYPICAL DETAIL FOR ALUM. SLIDING DOOR

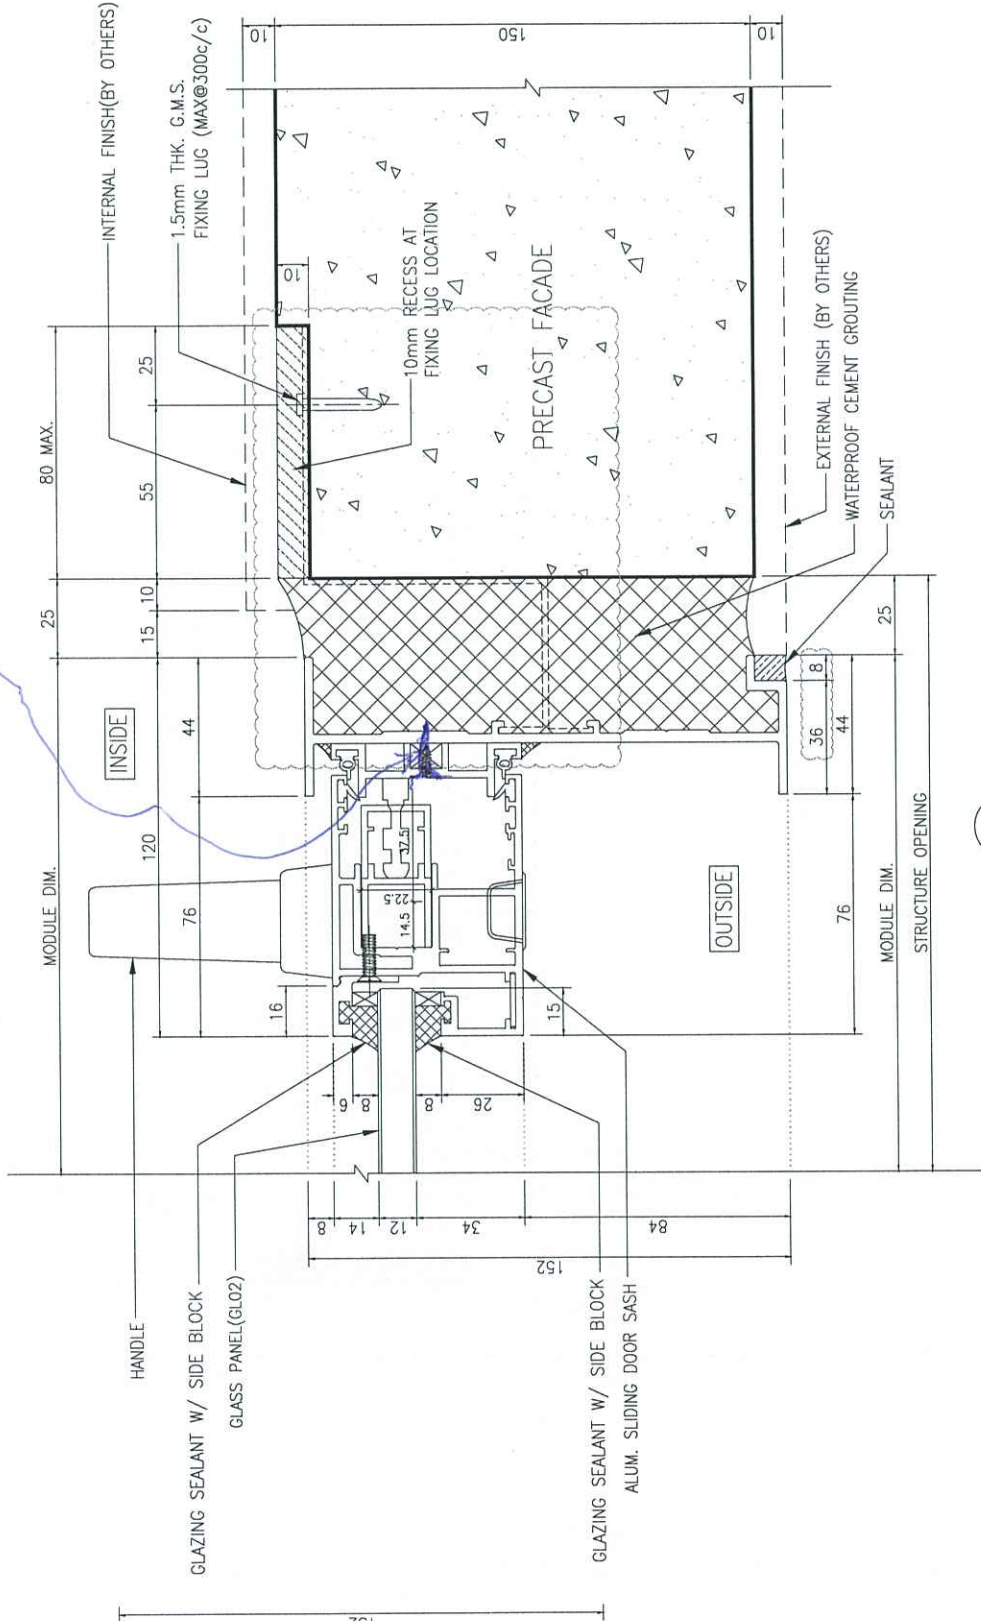

(902) TYPICAL DETAIL FOR ALUM. SLIDING DOOR

NO.	DATE	REVISED	BY
A	13.02.2020	GENERAL REVISION	
B	05.03.2020	GENERAL REVISION	
C	20.03.2020	GENERAL REVISION	

CLIENT :

佳明集團控股有限公司
GRAND MING GROUP HOLDINGS LIMITED

MAIN CONTRACTOR :

GRAND TECH CONSTRUCTION CO. LTD.

ARCHITECT :

WONG TUNG & PARTNERS LIMITED
ARCHITECTS & PLANNERS




STRUCTURAL ENGINEER :




C M WONG & ASSOCIATES LTD



美特鋁質有限公司

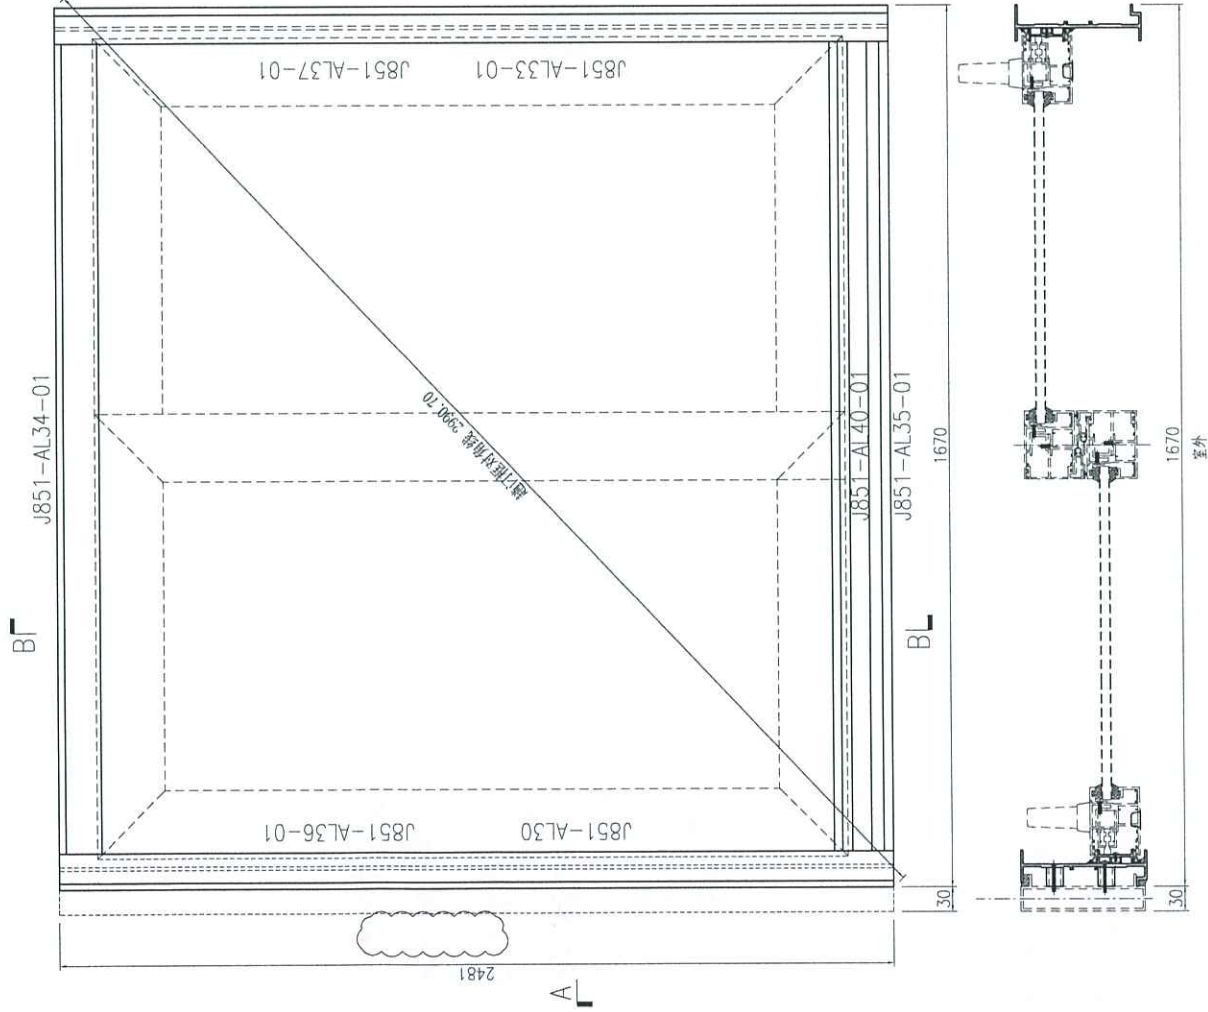

此兩條料要散料落貨

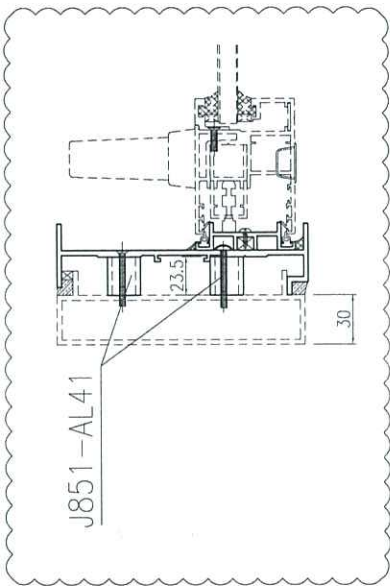



此加工圖用于窗号 T1/W1 & T1/W31 & T2/W1 & T2/W31 & T1/W21 & T1/W51 趟門框組框圖。
 备注: T1/W1有81副, T1/W31有6副, T2/W1有108副, T2/W31有8副, T1/W21有27副, T1/W51有2副。

序号	产品编号	料号	产品名称	L(mm)	数量	备注
1	J851-AL30	X85702	趟門邊框	2481	1	
2	J851-AL33-01	X85702	趟門邊框	2481	1	
3	J851-AL34-01	X85698	趟門框頂橫	1615	1	
4	J851-AL35-01	X85701	趟門框底橫	1615	1	
5	J851-AL36-01	X846270	門企夾邊	2427	1	
6	J851-AL37-01	X846270	門企夾邊	2419.5	1	
7	J851-AL39	X85695	趟門夾框組	2481	1	取消
8	J851-AL40-01	17x50x17x3mm	厚鋁槽	1615	1	
9	J851-AL41	20x20x3mm	厚鋁通	23.5	16	用胶粘

美特鋁質 有限公司 MIDI Aluminium Fabricator Ltd.	工程號: J851	窗號:	數量: 232	繪圖: 曾建平	日期: 2020-04-02	批准:	日期:	名稱: 趟門框組裝圖 圖號: J851-ZK20
	地盤: 青衣明匯	顏色: UC1534193SC-J	位置:	校核: 王禮秋	日期: 2020-04-02	採用: 地盤	工廠	

序号	产品编号	料号	产品名称	L (mm)	数量	备注
1	J851-AL30R	X85702	趟門邊框	2481	1	
2	J851-AL33R-01	X85702	趟門邊框	2481	1	
3	J851-AL34-01	X85698	趟門框頂橫	1615	1	
4	J851-AL35R-01	X85701	趟門框底橫	1615	1	
5	J851-AL36R-01	X846270	門企夾邊	2427	1	
6	J851-AL37R-01	X846270	門企夾邊	2419.5	1	
7	J851-AL39R	X85695	趟門夾框通	2481	1	取消
8	J851-AL40-01	17x50x17x3mm	厚鋁槽	1615	1	
9	J851-AL41	20x20x3mm	厚鋁通	23.5	16	

此兩條料要散料落貨

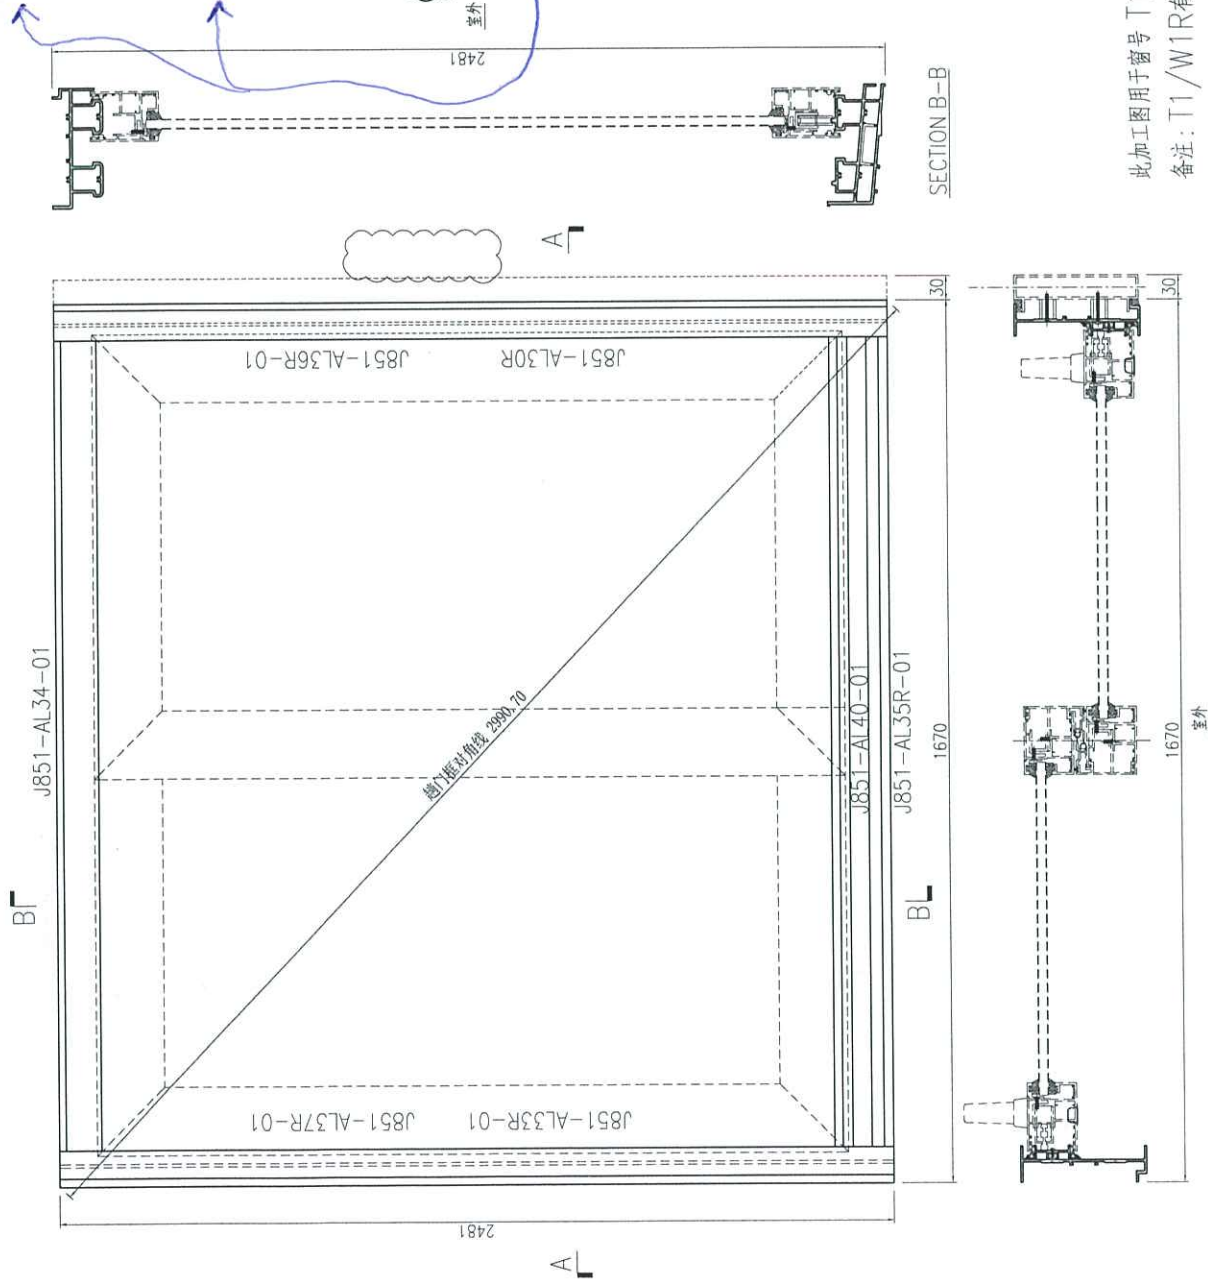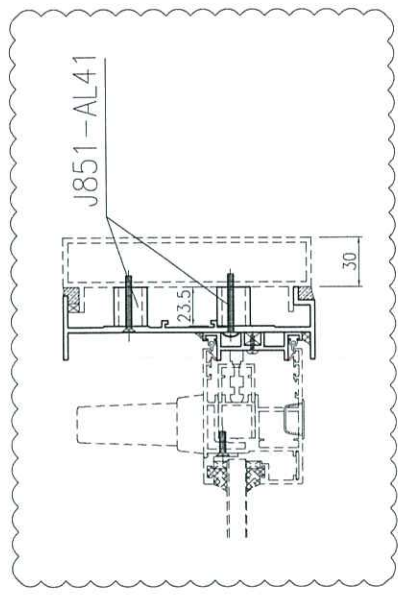

此加工图用于窗号 T1/W1R & T1/W31R & T2/W1R & T2/W31R 趟門框框图。
备注: T1/W1R有108副, T1/W31R有8副, T2/W1R有108副, T2/W31R有8副。

SECTION A-A

SECTION B-B

美特铝质 有限公司 MIDI Aluminium Fabricator Ltd.	工程號: J851	窗號:	數量: 232	繪圖: 曾建平	日期: 2020-04-02	批准:	日期:	名稱: 趟門框裝圖	圖號: J851-ZK20R
	抽盤: 青衣明鑿	顏色: UC15341935C-3 棧	位置:	校核: 王禮秋	日期: 2020-04-02	採用:	工廠:	版本: C	版本:

