

工程指示 / 要求簡箋(E.I.)

工程指示編號：EI / 1678 / 20

修改版次：I

工程編號：J851

工程名稱：青衣 明細匯

工程項目：鋁料加工圖 (預制窗)

收件人：生統

發件人：Kin 日期：23/04/2020

要求提供 / 確認事項：

- | | | |
|------------------------------------|-------------------------------------|-------------------------------|
| <input type="checkbox"/> 初步鋁料 B.M. | <input type="checkbox"/> 加工拆圖，然後生產 | <input type="checkbox"/> 尺寸表 |
| <input type="checkbox"/> 正式鋁料 B.M. | <input type="checkbox"/> 技術上資料 / 指示 | <input type="checkbox"/> 報價 |
| <input type="checkbox"/> 配件 B.M. | <input type="checkbox"/> 樣辦或貨品說明書 | <input type="checkbox"/> 分判合約 |
| <input type="checkbox"/> 其他：_____ | | |

內容：

請按附頁加工，送預制場。(修改加工圖)

因 EI1555 已到 J 版，無法登記，此 EI 1678 為 EI1555 修改版

請在 27-4-2020 前完成上列要求。

附：

1+1頁

以上項目為：

原合約工程包

原合約工程加 / 減服

新工程報價

原因：-

分發東莞各部門：

- | | | | |
|--|---|---|--|
| <input type="checkbox"/> 生產技術總監 <input type="checkbox"/> 連附件 | <input type="checkbox"/> 技術部 <input type="checkbox"/> 連附件 | <input type="checkbox"/> 生產部 <input type="checkbox"/> 連附件 | <input type="checkbox"/> 機械設計部 <input type="checkbox"/> 連附件 |
| <input type="checkbox"/> 採購部 <input type="checkbox"/> 連附件 | <input checked="" type="checkbox"/> 生產統籌部 <input checked="" type="checkbox"/> 連附件 | | |
| <input type="checkbox"/> 質檢部 <input type="checkbox"/> 連附件 | <input type="checkbox"/> 會計部 <input type="checkbox"/> 連附件 | <input type="checkbox"/> 報關組 <input type="checkbox"/> 連附件 | <input type="checkbox"/> 其他 _____ <input type="checkbox"/> 連附件 |

分發香港各部門：



- | | | | |
|---|--|---|--|
| <input type="checkbox"/> 行政部 <input type="checkbox"/> 連附件 | <input type="checkbox"/> 會計部 <input type="checkbox"/> 連附件 | <input type="checkbox"/> 統籌部 <input type="checkbox"/> 連附件 | <input type="checkbox"/> 工程部地盤科文 <input type="checkbox"/> 連附件 |
| <input type="checkbox"/> 採購部 <input type="checkbox"/> 連附件 | <input type="checkbox"/> QS 部 <input type="checkbox"/> 連附件 | <input type="checkbox"/> 維修部 <input type="checkbox"/> 連附件 | <input type="checkbox"/> 其他 _____ <input type="checkbox"/> 連附件 |

傳遞編號：

EIK 0085/20

發件人簽署：Kin

項目經理簽署：Kin P.P.

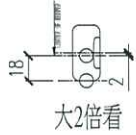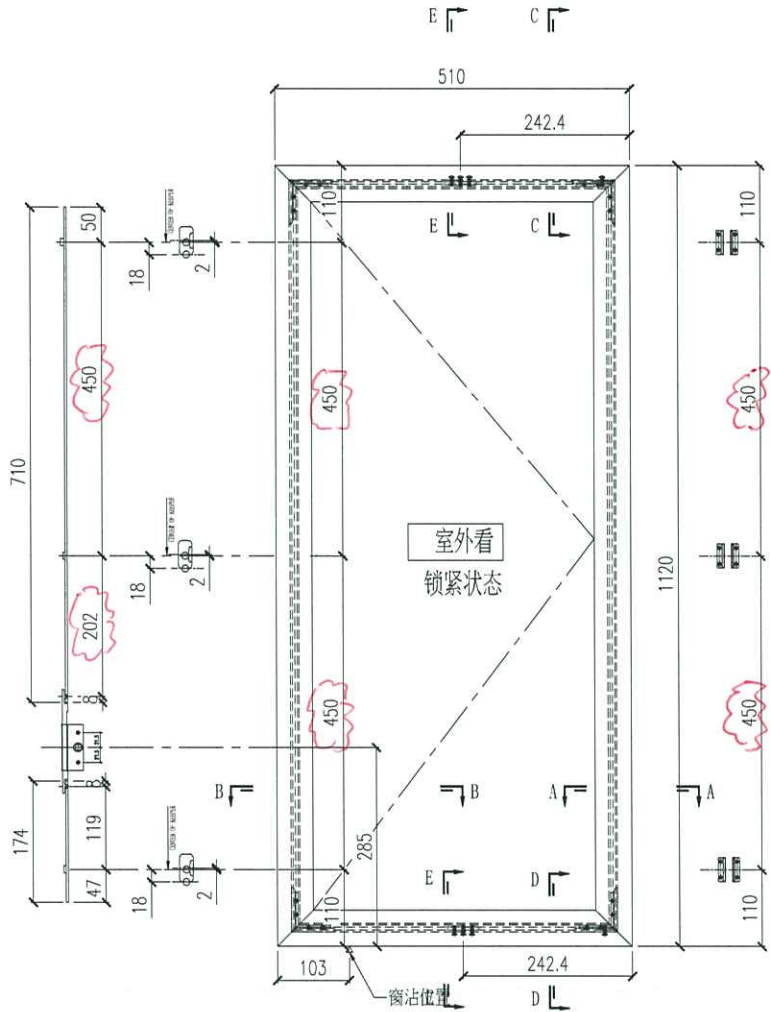

Remarks:

Project Name: 青衣190

Project No: J851

Date: 15-02-2020

Drawn: W.E.X

Material: 窗玉组装图

Finish: -

DTY: -

Tolerance: ±0.5

Projection:

Site:

Assembly No: J851-SH19R

Rev: C

Amendments

序号	料号	加工	长度	数量/幅
4	X856780	-	405.5	2
3	X856780	-	1047.5	2
2	X856804	45°斜□	510	2
1	X856804	45°斜□	1120	2

- 注: 1) 采用SS601-14"扇撑;
 2) 窗玉玻璃线横碰企, 长度已扣减0.5mm;
 3) 采用东域202-06锁点;

序号	窗号	数量(幅)
1	T1-W38A	1

