

工程指示 / 要求簡箋(E.I.)

工程指示編號：EI / 1743 / 21

修改版次：C

工程編號：J851

工程名稱：青衣明翹匯

工程項目：配件 BM (預製窗)

收件人：生統

發件人：Yancy Chen

日期：18/01/2021

要求提供 / 確認 事項：

- | | | |
|------------------------------------|-------------------------------------|-------------------------------|
| <input type="checkbox"/> 初步鋁料 B.M. | <input type="checkbox"/> 加工拆圖，然後生產 | <input type="checkbox"/> 尺寸表 |
| <input type="checkbox"/> 正式鋁料 B.M. | <input type="checkbox"/> 技術上資料 / 指示 | <input type="checkbox"/> 報價 |
| <input type="checkbox"/> 配件 B.M. | <input type="checkbox"/> 樣辦或貨品說明書 | <input type="checkbox"/> 分判合約 |
| <input type="checkbox"/> 其他：_____ | | |

內容：

根據地盤 2021 年 1 月 15 日晚上微信指示，需補百葉玉螺絲 3000 粒。

(因 EI/1512 已到 K 版，無法登記，EI/1743 是 EI/1512 的修改版)

請在 22/1/2021 前完成上列要求。

附：-

1+ 3頁

以上項目為：

- 原合約工程包 原合約工程加 / 減賬 新工程報價

原因：-

分發東莞各部門：

- () 生產技術總監 連附件 () 技術部 連附件 () 生產部 連附件 () 機械設計部 連附件
 () 採購部 連附件 () 生產統籌部 連附件 楊榮輝
 () 質檢部 連附件 () 會計部 連附件 () 報關組 連附件 () 其他 _____ 連附件

分發香港各部門：

- () 行政部 連附件 () 會計部 連附件 () 統籌部 連附件 () 工程部地盤科文 連附件 積奇
 () 採購部 連附件 () QS 部 連附件 () 維修部 連附件 () 其他 _____ 連附件

傳遞編號：

HK 0134 / 21

發件人簽署：

Yc

項目經理簽署：

JA

美特鋁質有限公司 MTR Aluminium Fabricator Ltd.		工程號: J-85J		工程師: xiaoyb		日期: 11/2/2020		送呈: 施哥		
佛沙丁用配件B.M.表		地盤名稱: TY190		核對: [Signature]		日期: 11/2/2020		副本: [Signature]		
項目類別: 預制窗		批注:								
*預制場用配件										
BM編號: 85J-W1-M01-SF-HP01	此BMIR表格 2020/2/7 施工圖紙資料計算									
序號	修改內容	配件圖號	物料編號	配件名稱	顏色	實用	後備	總數	單位	備註
1			J851-PM	磨耳	熱浸鋅	25000		25000	支	1-60 300x61支用於預制窗 見附圖
2	E17A31C			#8x5/8"平頭鋼牙	S.S-316	5000		5000	粒	修百叶玉 增加300粒
3				四十保潔膠紙	白色	150		150	卷	23m/卷(百叶位實用)
4				#8x1/2"圓頭鋼牙	S.S-316	10000		10000	粒	修百叶背板
5				3/16x2-7/8元頭螺絲	S.S-316	4000		4000	粒	修板表在

送香港地盤用 (修百叶玉)



8000

8000

18/1



切勿屏

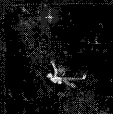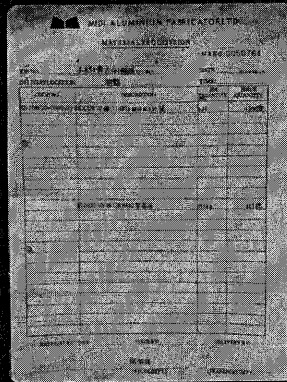


MA YEE PO

收到谢谢辉哥。




杨荣辉

之前已出完咗，如果唔够用，星期日再出 2000 粒。

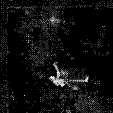


MA YEE PO

唔够。

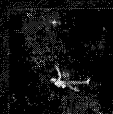

MA YEE PO

装到 22 楼已经冇螺丝了

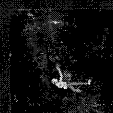

MA YEE PO

@美特細佬 (梁帥偉) 1512 收百叶玉螺丝在补 3000 粒

星期五 下午 9:23

OK



