

工程指示編號: EI/1813/20  
 工程編號: J851  
 工程項目: 廠用配件 BM (幕牆位置) 第二批  
 收件人: 廠生統

修改版次: A  
 工程名稱: 青衣明翹匯  
 發件人: Leung Hin Wai  
 日期: 19/5-2020

要求提供 /  確認 事項:

- |                                    |                                     |                               |
|------------------------------------|-------------------------------------|-------------------------------|
| <input type="checkbox"/> 初步鋁料 B.M. | <input type="checkbox"/> 加工拆圖, 然後生產 | <input type="checkbox"/> 尺寸表  |
| <input type="checkbox"/> 正式鋁料 B.M. | <input type="checkbox"/> 技術上資料 / 指示 | <input type="checkbox"/> 報價   |
| <input type="checkbox"/> 配件 B.M.   | <input type="checkbox"/> 樣辦或貨品說明書   | <input type="checkbox"/> 分判合約 |
| <input type="checkbox"/> 其他: _____ |                                     |                               |

內容:

請按附頁 BM 訂配件。

修改棉叉

請在 6月頭 前完成上列要求。

附: -

1+2頁

以上項目為:

原合約工程包

原合約工程加 / 減賬

新工程報價

原因: -

分發東莞各部門:

- 生產技術總監  連附件  
 技術部  連附件  
 生產部  連附件  
 機械設計部  連附件  
 採購部  連附件  
 生產統籌部  連附件  
 報關組  連附件  
 其他 \_\_\_\_\_  連附件  
 質檢部  連附件  
 會計部  連附件

分發香港各部門:

- 行政部  連附件  
 會計部  連附件  
 統籌部  連附件  
 工程部地盤科文(柄)  連附件  
 採購部  連附件  
 QS 部  連附件  
 維修部  連附件  
 其他 \_\_\_\_\_  連附件

傳遞編號:

HR 0873

發件人簽署:

*Handwritten signature*

項目經理簽署:

*Handwritten signature*

*A*

日期: 16/5/2020

副本:

此BOM表包含PMU, VMU配件

廠用配件BOM表

此BOM依據 2020/04/08 施工圖紙資料計算

修改版次:

BM編號:	851-WI-M01-F-HP03	修改版次:	配件圖號	物料編號	配件名稱	顏色	實用	後備	總數	單位	備注
序號	修改內容										
1				8x6mm(H)双面貼	黑色	7500			7500	米	12mm玻璃用
2				15x6mm(H)双面貼	黑色	1500			1500	米	12mm玻璃用
3				18x6mm(H)双面貼	黑色	6500			6500	米	12mm玻璃用
4				20x6mm(H)双面貼	黑色	2300			2300	米	12mm玻璃用
5				8x11mm(H)双面貼	黑色	200			200	米	29mm玻璃用
6				8x12mm(H)双面貼	黑色	4000			4000	米	28mm玻璃用
7				8x10mm(H)双面貼	黑色	3500			3500	米	30mm玻璃用
8				Φ10mm海棉棒	白色	25000			25000	米	
9				DC983 結構膠	黑色	<del>4000</del> 3000			3000	支	178升/包
10				DC791防水膠	白色	5000			5000	支	300ml/支
11				DC791防水膠	深灰色	2500			2500	塊	1.2Mx0.6Mx50mm厚 (企向鋁板層間位)
12				隔熱棉(需有錫紙面)	MILL	16000			16000	只	修隔熱棉
13	A			隔熱棉棉叉	灰黃色	1500			1500	卷	20m/卷
14				皺紋膠紙	透明	60			60	卷	1.25Mx200M一卷
15				靜電膠紙	白色	300			300	卷	23m/卷 (包V.F及出貨包裝)
16				四寸保護膠紙	白色	400			400	卷	23m/卷 (包V.F及出貨包裝)
17				三寸保護膠紙	白色	600			600	卷	23m/卷 (包V.F及出貨包裝)
18				二寸保護膠紙	白色	800			800	卷	23m/卷 (包V.F及出貨包裝)
19				一寸保護膠紙	白色	26			26	卷	規格1.5米x200米/卷 (20卷保護玻璃面, 6卷包大料)
20				氣泡膠紙	銀色	6000			6000	米	用於防火棉四周及棉叉
21				2"錫紙							


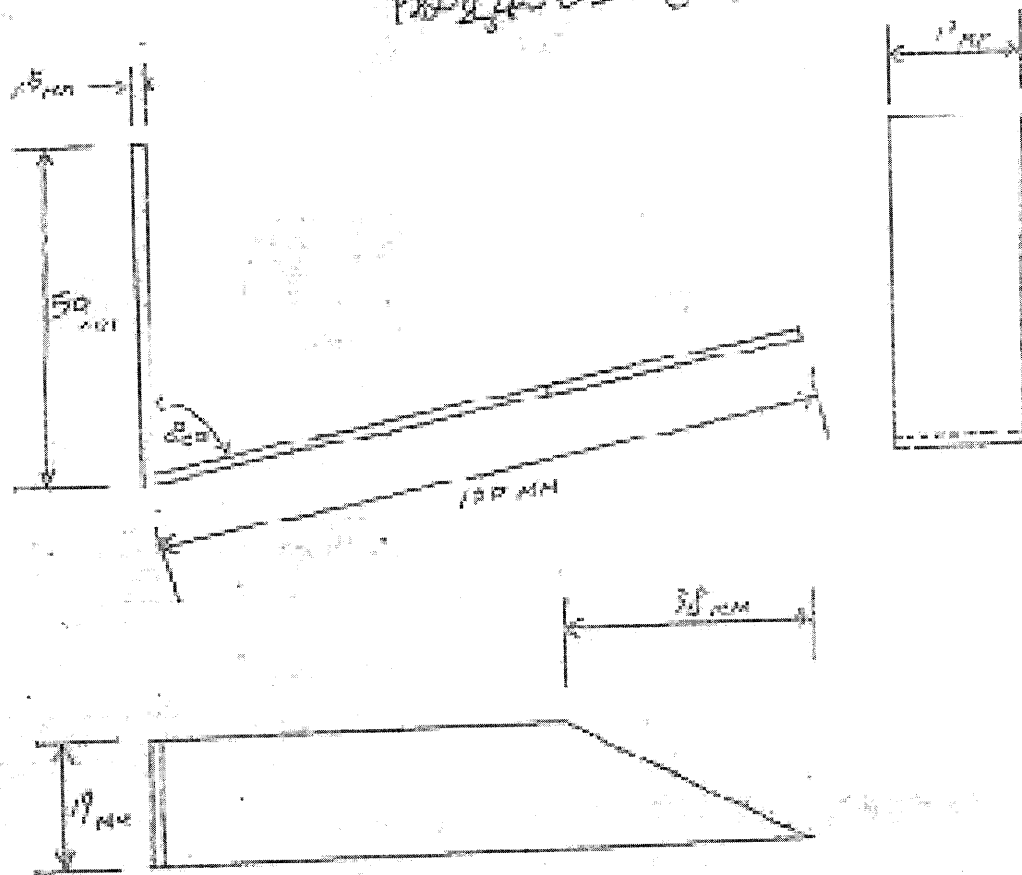