



工程指示 / 要求簡箋(E.I.)

工程指示編號：EI/ 1830 /20 修改版次：A  
 工程編號：J851 工程名稱：青衣明翹滙  
 工程項目：試水箱用玻璃  
 收件人：Maggie Lor 發件人：Joe Chan 日期：27/5/2020

要求提供 /  確認 事項：

- |                                    |                                     |                               |
|------------------------------------|-------------------------------------|-------------------------------|
| <input type="checkbox"/> 初步鋁料 B.M. | <input type="checkbox"/> 加工拆圖，然後生產  | <input type="checkbox"/> 尺寸表  |
| <input type="checkbox"/> 正式鋁料 B.M. | <input type="checkbox"/> 技術上資料 / 指示 | <input type="checkbox"/> 報價   |
| <input type="checkbox"/> 配件 B.M.   | <input type="checkbox"/> 樣辦或貨品說明書   | <input type="checkbox"/> 分判合約 |
| <input type="checkbox"/> 其他：_____  |                                     |                               |

內容：

請依附件資料，訂購玻璃，送東莞美而特廠

Tempered Glass 需熱浸

① 修改 PG1-04 玻璃闊度。

② 修正 Item 5.6.7 玻璃類型名稱。

請在 10/6/2020 前完成上列要求。

附有關圖紙 / 文件：

1 + 3 頁

以上項目為：

- 原合約工程包       原合約工程加 / 減賬       新工程報價

原因：-

分發東莞各部門：

- |                                 |                              |   |   |                              |                              |  |   |
|---------------------------------|------------------------------|---|---|------------------------------|------------------------------|--|---|
| <input type="checkbox"/> 生產技術總監 | <input type="checkbox"/> 連附件 | <input type="checkbox"/> 技術部              | <input type="checkbox"/> 連附件            | <input type="checkbox"/> 生產部 | <input type="checkbox"/> 連附件 | <input type="checkbox"/> 機械設計部         | <input type="checkbox"/> 連附件            |
| <input type="checkbox"/> 採購部    | <input type="checkbox"/> 連附件 | <input checked="" type="checkbox"/> 生產統籌部 | <input checked="" type="checkbox"/> 連附件 | 梅軍                           |                              |  |   |
| <input type="checkbox"/> 質檢部    | <input type="checkbox"/> 連附件 | <input type="checkbox"/> 會計部              | <input type="checkbox"/> 連附件            | <input type="checkbox"/> 報關組 | <input type="checkbox"/> 連附件 | <input checked="" type="checkbox"/> 其他 | <input checked="" type="checkbox"/> 連附件 |

分發香港各部門：

- |                              |                              |                               |                              |                              |                              |                                  |                              |
|------------------------------|------------------------------|-------------------------------|------------------------------|------------------------------|------------------------------|----------------------------------|------------------------------|
| <input type="checkbox"/> 行政部 | <input type="checkbox"/> 連附件 | <input type="checkbox"/> 會計部  | <input type="checkbox"/> 連附件 | <input type="checkbox"/> 統籌部 | <input type="checkbox"/> 連附件 | <input type="checkbox"/> 工程部地盤科文 | <input type="checkbox"/> 連附件 |
| <input type="checkbox"/> 採購部 | <input type="checkbox"/> 連附件 | <input type="checkbox"/> QS 部 | <input type="checkbox"/> 連附件 | <input type="checkbox"/> 維修部 | <input type="checkbox"/> 連附件 | <input type="checkbox"/> 其他      | <input type="checkbox"/> 連附件 |

傳遞編號：HK 0959/20

發件人簽署：[Signature]

項目經理簽署：[Signature]

工程號:	1851	計算:		日期:		送呈:	
地盤名稱:	TYTL190	核對:		日期:		副本:	
項目類別:	幕牆PMU	批准:		日期:		A/C Code:	
BM編號: EI1830	A	修改版次:		總計玻璃面積 (平方米):	56.65		


序號	修改內容	玻璃圖號	顏色與類型	厚度 (mm)	玻璃尺寸			數量 (塊)	總面積 (平方米)	使用位置	加工圖參考
					寬度 (W mm)	高度 (H mm)					
1		PG1-01	8mm THK. Grey Blue Heat Strengthen Glass (Outside) + 12mm THK. Air Space + 8mm THK. Clear Tempered Glass (Inside) Sample Code: D19110483	28.0	680.0	745.0	2	1.01		PG1	
2		PG1-02	8mm THK. Grey Blue Heat Strengthen Glass (Outside) + 12mm THK. Air Space + 10mm THK. Clear Tempered Glass (Inside) Sample Code: D19110483	28.0	642.5	745.0	4	1.91		PG1	
3		PG1-03	8mm THK. Grey Blue Heat Strengthen Glass (Outside) + 12mm THK. Air Space + 10mm THK. Clear Tempered Glass (Inside) Sample Code: D19110483	28.0	680.0	1417.0	2	1.93		PG1	
4	修改闊度	PG1-04	8mm THK. Grey Blue Heat Strengthen Glass (Outside) + 12mm THK. Air Space + 10mm THK. Clear Tempered Glass (Inside) Sample Code: D19110483	28.0	635.0	1417.0	4	3.60		PG1	
5	修改類型	PG1A-01	8mm THK. Grey Blue Heat Strengthen Glass (Outside) + 12mm THK. Air Space + 10mm THK. Clear Tempered Glass (Inside) Sample Code: D19110483	30.0	1155.0	2215.0	2	5.12		PG1A	
6	修改類型	PG1A-02	8mm THK. Grey Blue Heat Strengthen Glass (Outside) + 12mm THK. Air Space + 10mm THK. Clear Tempered Glass (Inside) Sample Code: D19110483	30.0	1660.0	2215.0	2	7.35		PG1A	
7	修改類型	PG1B-01	8mm THK. Grey Blue Heat Strengthen Glass (Outside) + 9mm THK. Air Space + 12mm THK. Clear Tempered Glass (Inside) Sample Code: D19110483	29.0	2240.0	2215.0	2	9.92		PG1B	
8		PG3-01	12mm THK. Grey Blue Heat Strengthen Glass	12.0	680.0	1175.0	2	1.60		PG3	
9		PG3-02	12mm THK. Grey Blue Heat Strengthen Glass	12.0	1155.0	1175.0	2	2.71		PG3	
10		PG3-03	12mm THK. Grey Blue Heat Strengthen Glass	12.0	1660.0	1060.0	1	1.76		PG3	
11		PG3-04	12mm THK. Grey Blue Heat Strengthen Glass	12.0	642.5	1060.0	2	1.36		PG3	
12		PG3-05	12mm THK. Grey Blue Heat Strengthen Glass	12.0	2240.0	1117.5	1	2.50		PG3	
13		PG3-06	12mm THK. Grey Blue Heat Strengthen Glass	12.0	1660.0	1175.0	1	1.95		PG3	
14		PG3-07	12mm THK. Grey Blue Heat Strengthen Glass	12.0	642.5	1175.0	2	1.51		PG3	
15		PG3-08	12mm THK. Grey Blue Heat Strengthen Glass	12.0	2240.0	1175.0	1	2.63		PG3	


工程號:	J851	計算:		日期:		送呈:	
地盤名稱:	TYTTL190	核對:		日期:		副本:	
廠用玻璃B.M.表	幕牆PMU	批准:		日期:		A/C Code:	
BM編號: E11830A	修改版次:	總計玻璃面積 (平方米):	56.65				

序號	修改內容	玻璃圖號	顏色與類型	厚度 (mm)	玻璃尺寸		數量 (塊)	總面積 (平方米)	使用位置	加工圖參考
					寬度 (W mm)	高度 (H mm)				
16		PG3-09	12mm THK. Grey Blue Heat Strengthen Glass Sample Code: D20010211	12.0	680.0	945.0	1	0.64		PG3
17		PG3-10		12.0	1155.0	945.0	1	1.09		PG3
18		PG3-11		12.0	1660.0	945.0	1	1.57		PG3
19		PG3-12		12.0	642.5	945.0	2	1.21		PG3
20		PG3-13		12.0	2240.0	945.0	1	2.12		PG3
21		PG3-14	12mm THK. Clear Tempered Glass Sample Code: D19110488	12.0	680.0	345.0	1	0.23		PG3
22		PG3-15		12.0	1155.0	345.0	1	0.40		PG3
23		PG3-16		12.0	1660.0	345.0	1	0.57		PG3
24		PG3-17		12.0	642.5	345.0	2	0.44		PG3
25		PG3-18		12.0	2240.0	345.0	1	0.77		PG3
26		PG7-01	合計:	12.0	521.5	220.0	2	0.23		PG7
27		PG7-02		12.0	552.5	220.0	4	0.49		PG7
				合計:			48	56.65		



- 加工注意事項:**
- 1).本表中之所有玻璃對角線尺寸偏差要求不超過正負2mm
  - 2).本表中所有玻璃要求粗磨邊及精磨邊處理並例棱角
  - 3).本表中強化玻璃需HEAT SOAK TEST，而所有玻璃之入爐方向需保持一致。
  - 4).本表中所有玻璃成品均需做雙面保護，用透明靜電膠紙加四周一寸PK白膠紙做雙面加固保護處理。
  - 5).本表中所有玻璃成品均需注明室內外及其玻璃編號，以便識別。

3

 美特鋁質有限公司 MIDI Aluminium Fabricator Ltd.				工程號	J851	類別		物料號	-		
修改	-	-	-	採用工廠	✓	地盤	-	圖號	PG1	數量	-
日期	-	-	-	材料顏色	-	材料	GLASS	復核	-	單件重量	- (KG)

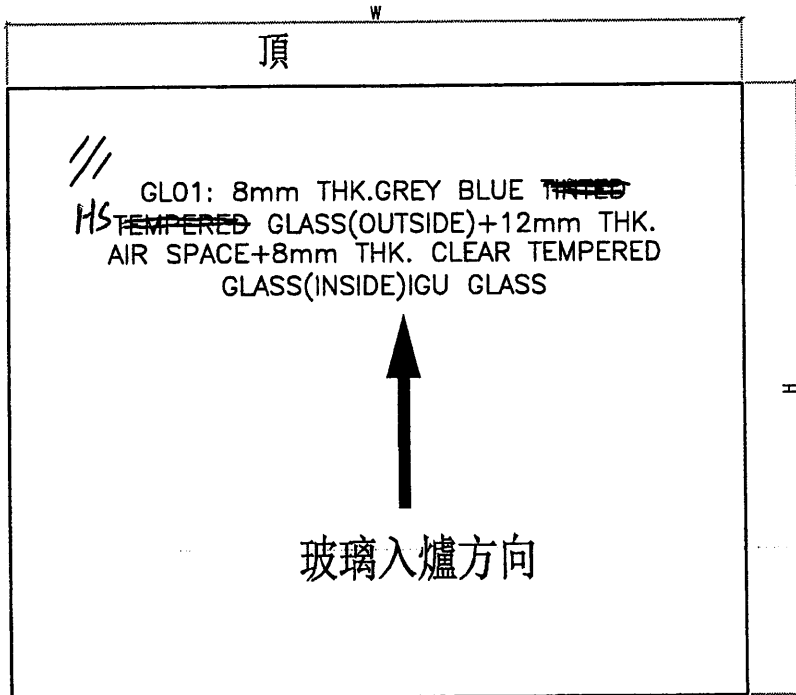

底 ELEVATION (VIEWED FROM OUTSIDE)

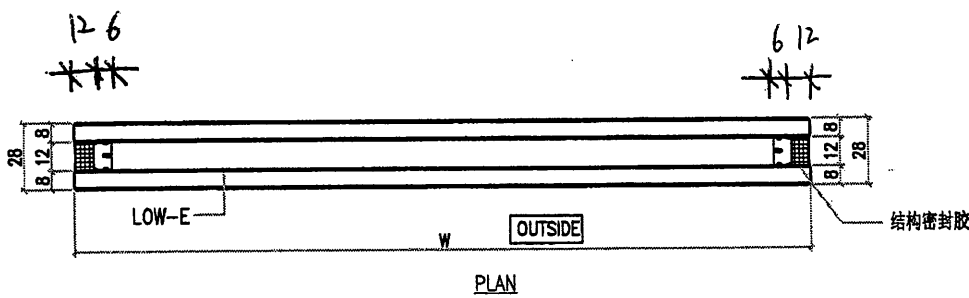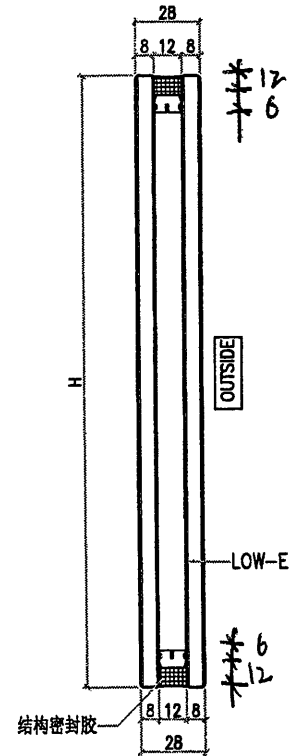

PLAN

NOTES

1. ALL DIMENSION IN mm
2. ALL EDGE CHAMFER 1x1x45°

4	PG1-04	635	1417	4
3	PG1-03	680	1417	2
2	PG1-02	642.5	745	4
1	PG1-01	680	745	2
序号	编号	W	H	数量