

工程指示 / 要求簡箋(E.I.)

工程指示編號：EI/ 1830 /20

修改版次：

工程編號：J851

工程名稱：青衣明翹滙

工程項目：試水箱用玻璃

收件人：Maggie Lor

發件人：Joe Chan

日期：21/5/2020

要求提供 /  確認 事項：

- ( ) 初步鋁料 B.M.
- ( ) 加工拆圖，然後生產
- ( ) 尺寸表
- ( ) 正式鋁料 B.M.
- ( ) 技術上資料 / 指示
- ( ) 報價
- ( ) 配件 B.M.
- ( ) 樣辦或貨品說明書
- ( ) 分判合約
- ( ) 其他：\_\_\_\_\_

內容：

請依附件資料，訂購玻璃，送東莞美而特廠  
(此批玻璃不用熱浸)

請在 10/6/2020 前完成上列要求。

附有關圖紙 / 文件：

1 + 8頁

以上項目為：

- 原合約工程包
- 原合約工程加 / 減賬
- 新工程報價

原因：-

分發東莞各部門：

- ( ) 生產技術總監  連附件
- ( ) 技術部  連附件
- ( ) 生產部  連附件
- ( ) 機械設計部  連附件
- ( ) 採購部  連附件
- (  ) 生產統籌部  連附件 梅軍
- ( ) 質檢部  連附件
- ( ) 會計部  連附件
- ( ) 報關組  連附件
- ( ) 其他 \_\_\_\_\_  連附件


分發香港各部門：

- ( ) 行政部  連附件
- ( ) 會計部  連附件
- ( ) 統籌部  連附件
- ( ) 工程部地盤科文  連附件
- ( ) 採購部  連附件
- ( ) QS 部  連附件
- ( ) 維修部  連附件
- ( ) 其他 \_\_\_\_\_  連附件

傳遞編號：HK 0898/20

發件人簽署：[Signature]

項目經理簽署：P.R. [Signature]

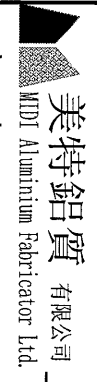

美特鋁質 有限公司  
MTDI Aluminium Fabricator Ltd.

工程號:	J851	計算:		日期:		送呈:	
地盤名稱:	TYTTL190	核對:		日期:		副本:	
項目類別:	幕牆PMU	批准:		日期:		A/C Code:	

BM編號:		修改版次:		總計玻璃面積 (平方米):	56.69
-------	--	-------	--	---------------	-------

序號	修改內容	玻璃圖號	顏色與類型	厚度 (mm)	玻璃尺寸		數量 (塊)	總面積 (平方米)	使用位置	加工圖參考
					寬度 (W mm)	高度 (H mm)				
1		PG1-01	8mm THK. Grey Blue Heat Strengthen Glass (Outside) + 12mm THK. Air Space + 8mm THK. Clear Tempered Glass (Inside) Sample Code: D19110483	28.0	680.0	745.0	2	1.01		PG1
2		PG1-02		28.0	642.5	745.0	4	1.91		PG1
3		PG1-03		28.0	680.0	1417.0	2	1.93		PG1
4		PG1-04	8mm THK. Grey Blue Heat Strengthen Glass (Outside) + 12mm THK. Air Space + 12mm THK. Clear Tempered Glass (Inside) Sample Code: D19110483	28.0	642.5	1417.0	4	3.64		PG1
5		PG1A-01		30.0	1155.0	2215.0	2	5.12		PG1A
6		PG1A-02	8mm THK. Grey Blue Heat Strengthen Glass (Outside) + 12mm THK. Air Space + 9mm THK. Clear Tempered Glass (Inside) Sample Code: D19110483	30.0	1660.0	2215.0	2	7.35		PG1A
7				29.0	2240.0	2215.0	2	9.92		PG1B
8		PG3-01		12.0	680.0	1175.0	2	1.60		PG3
9		PG3-02	12mm THK. Grey Blue Heat Strengthen Glass Sample Code: D20010211	12.0	1155.0	1175.0	2	2.71		PG3
10		PG3-03		12.0	1660.0	1060.0	1	1.76		PG3
11		PG3-04		12.0	642.5	1060.0	2	1.36		PG3
12		PG3-05		12.0	2240.0	1117.5	1	2.50		PG3
13		PG3-06		12.0	1660.0	1175.0	1	1.95		PG3
14		PG3-07	12.0	642.5	1175.0	2	1.51		PG3	
15		PG3-08	12.0	2240.0	1175.0	1	2.63		PG3	

2


 <b>美特鋁質有限公司</b> MHI Aluminium Fabricator Ltd.		工程號:	J851	計算:		日期:		送呈:	
		地盤名稱:	TYTL190	核對:		日期:		副本:	
廠用玻璃B.M.表		項目類別:	幕牆PMU	批准:		日期:		A/C Code:	




B.M.編號:	修改版本:	總計玻璃面積 (平方米):	56.69
---------	-------	---------------	-------

序號	修改內容	玻璃圖號	顏色與類型	厚度 (mm)	玻璃尺寸			數量 (塊)	總面積 (平方米)	使用位置	加工圖參考
					寬度 (W mm)	高度 (H mm)					
16		PG3-09	12mm THK. Grey Blue Heat Strengthen Glass Sample Code: D20010211	12.0	680.0	945.0	1	0.64		PG3	
17		PG3-10		12.0	1155.0	945.0	1	1.09		PG3	
18		PG3-11		12.0	1660.0	945.0	1	1.57		PG3	
19		PG3-12		12.0	642.5	945.0	2	1.21		PG3	
20		PG3-13		12.0	2240.0	945.0	1	2.12		PG3	
21		PG3-14		12.0	680.0	345.0	1	0.23		PG3	
22		PG3-15		12.0	1155.0	345.0	1	0.40		PG3	
23		PG3-16		12.0	1660.0	345.0	1	0.57		PG3	
24		PG3-17		12.0	642.5	345.0	2	0.44		PG3	
25		PG3-18		12.0	2240.0	345.0	1	0.77		PG3	
26		PG7-01		12mm THK. Clear Tempered Glass Sample Code: D19110488	12.0	521.5	220.0	2	0.23		PG7
27		PG7-02		12.0	552.5	220.0	4	0.49		PG7	
				合計:		48	56.69				

- 加工注意事項:**
- 1).本表中之所有玻璃對角線尺寸偏差要求不超過正負2mm
  - 2).本表中所有玻璃要求粗磨邊及精磨邊處理並例棱角
  - 3).本表中強化玻璃需HEAT SOAK TEST，而所有玻璃之入爐方向需保持一致。
  - 4).本表中所有玻璃成品均需做雙面保護，用透明靜電膠紙加四周一寸PK白膠紙做雙面加固保護處理。
  - 5).本表中所有玻璃成品均需注明室內外及其玻璃編號，以便識別。

③

 美特鋁質有限公司 MIDI Aluminium Fabricator Ltd.					工程號	J851	類別		物料號	-				
					地盘	青衣190	制圖	Z.S	2020-04-24	圖號	PG1			
修改	-	-	-	採用工廠	✓	地盘	-	图纸名称	玻璃加工图	復核	-	-	數量	-
日期	-	-	-	材料颜色	-	材料	GLASS	批准	-	-	-	-	單件重量	- (KG)

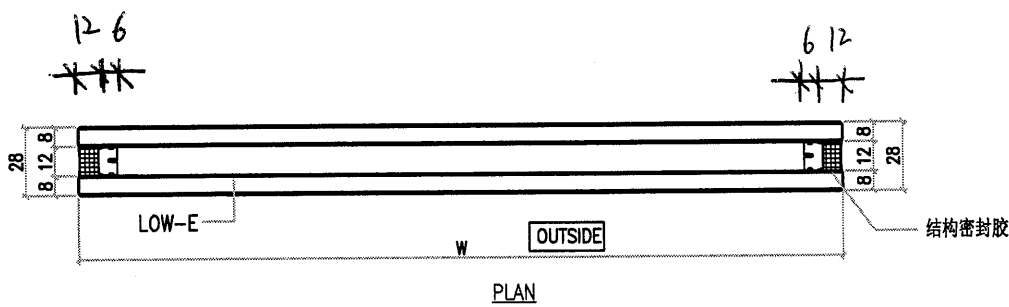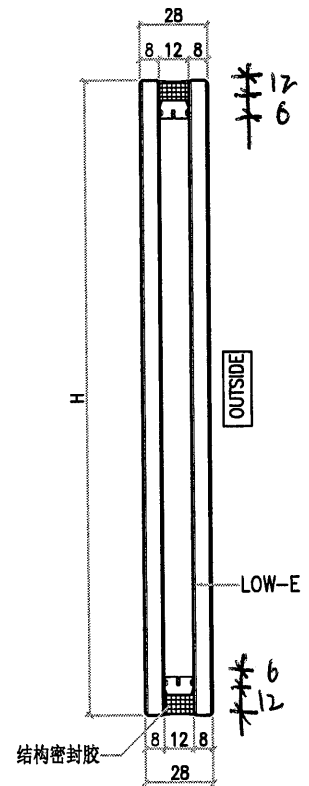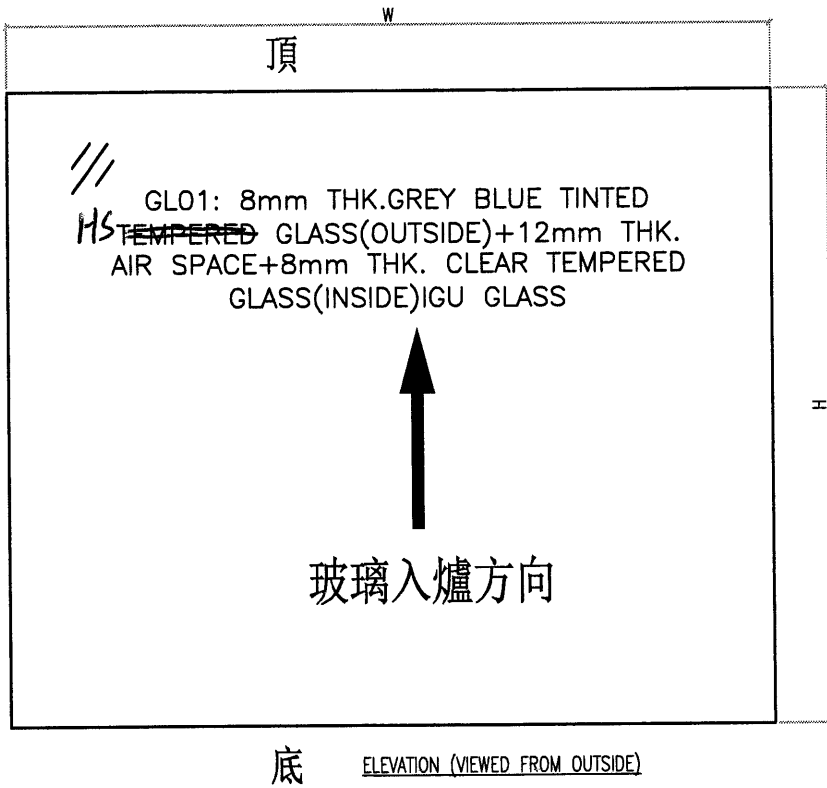


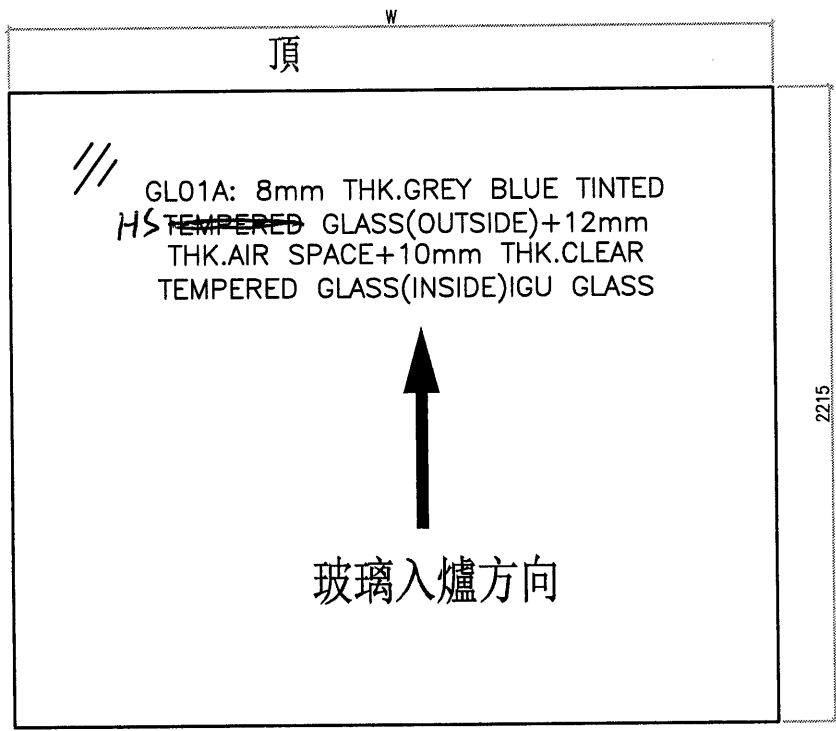
NOTES

1. ALL DIMENSION IN mm
2. ALL EDGE CHAMFER 1x1x45°

4	PG1-04	642.5	1417	4
3	PG1-03	680	1417	2
2	PG1-02	642.5	745	4
1	PG1-01	680	745	2
序号	编号	W	H	数量

④



 美特鋁質有限公司 MIDI Aluminium Fabricator Ltd.				工程號	J851	類別		物料號	-		
修改	-	-	-	地盤	青衣190	制圖	Z.S	2020-04-24	圖號	PG1A	
日期	-	-	-	採用工廠	✓	地盤	-	圖紙名稱	玻璃加工圖	數量	-
	-	-	-	材料顏色	-	材料	GLASS	復核	-	單件重量	- (KG)
	-	-	-					批准	-		



GLO1A: 8mm THK.GREY BLUE TINTED  
 HS ~~TEMPERED~~ GLASS(OUTSIDE)+12mm  
 THK.AIR SPACE+10mm THK.CLEAR  
 TEMPERED GLASS(INSIDE)IGU GLASS

玻璃入爐方向

底 ELEVATION (VIEWED FROM OUTSIDE)

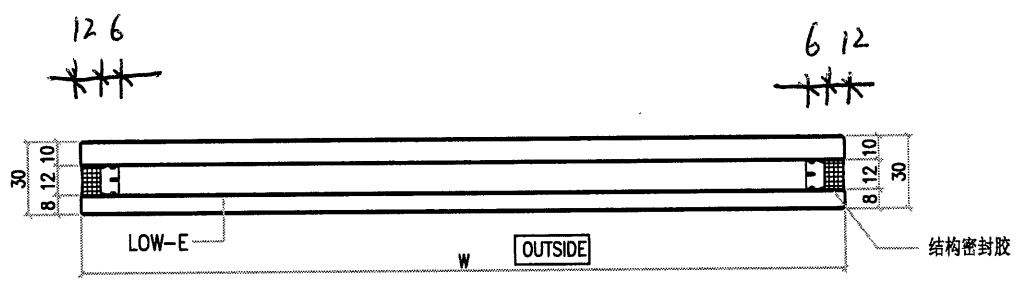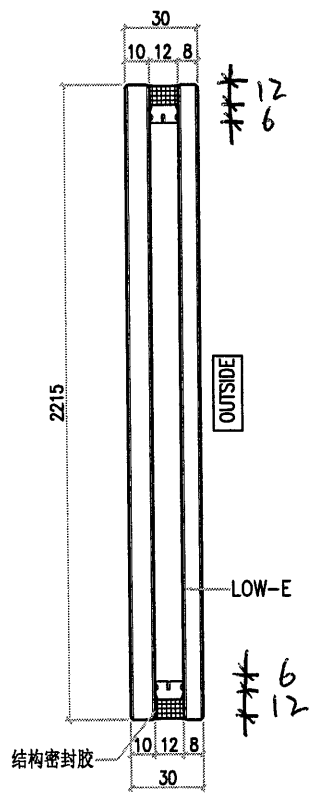


PLAN


NOTES

1. ALL DIMENSION IN mm
2. ALL EDGE CHAMFER 1x1x45°



2	PG1A-02	1660	2
1	PG1A-01	1155	2
序号	编号	W	数量

5

 美特鋁質有限公司 MIDI Aluminium Fabricator Ltd.				工程號	J851	類別		物料號	-					
				地盘	青衣190	制圖	Z.S	2020-04-24	圖號	PG1B				
修改	-	-	-	採用工廠	✓	地盘	-	图纸名称	玻璃加工图	復核	-	-	數量	-
日期	-	-	-	材料颜色	-	材料	GLASS	批准	-	-	單件重量	-	(KG)	

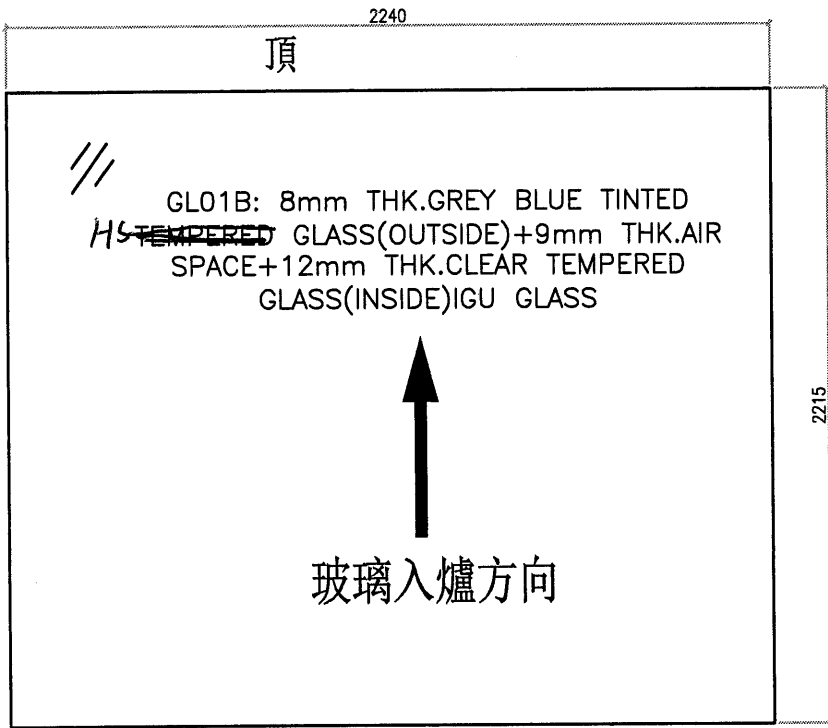

底 ELEVATION (VIEWED FROM OUTSIDE)

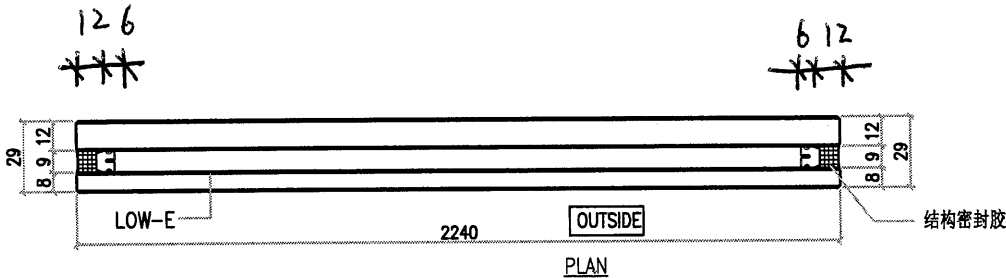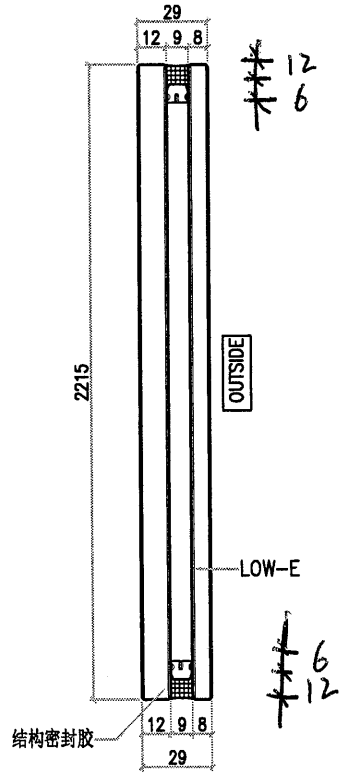


PLAN



NOTES

- 1. ALL DIMENSION IN mm
- 2. ALL EDGE CHAMFER 1x1x45°

1	PG1B-01	2
序号	编号	数量

6


 美特鋁質有限公司 MIDI Aluminium Fabricator Ltd.				工程號	J851	類別		物料號	-
				地盘	青衣190	制圖	Z.S	2020-04-24	圖號 PG3
修改	-	-	-	採用工廠	✓	地盘	-	圖紙名稱	玻璃加工圖
日期	-	-	-	材料顏色	-	材料	GLASS	復核	-
								數量	-
								單件重量	- (KG)
								批准	-


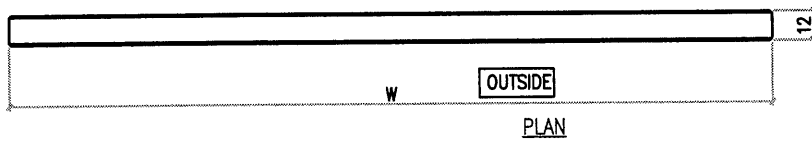
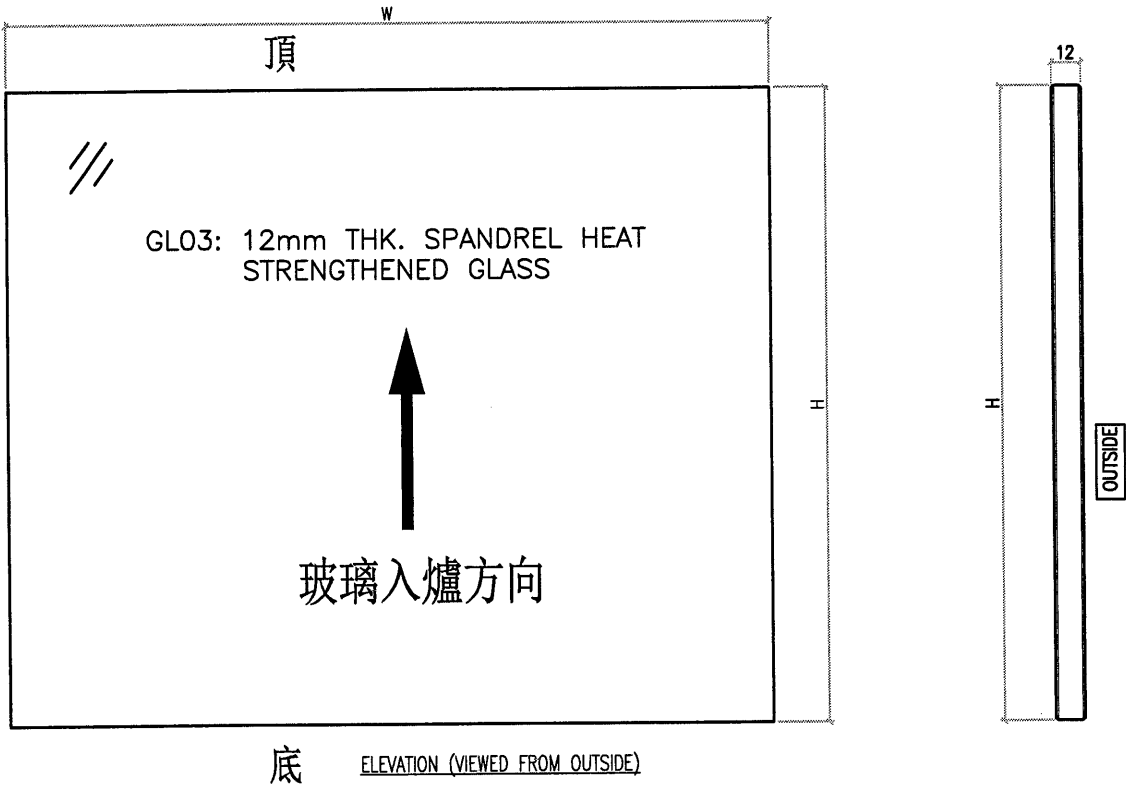


18	PG3-18	2240	345	1
17	PG3-17	642.5	345	2
16	PG3-16	1660	345	1
15	PG3-15	1155	345	1
14	PG3-14	680	345	1
13	PG3-13	2240	945	1
12	PG3-12	642.5	945	2
11	PG3-11	1660	945	1
10	PG3-10	1155	945	1
9	PG3-09	680	945	1
8	PG3-08	2240	1175	1
7	PG3-07	642.5	1175	2
6	PG3-06	1660	1175	1
5	PG3-05	2240	1117.5	1
4	PG3-04	642.5	1060	2
3	PG3-03	1660	1060	1
2	PG3-02	1155	1175	2
1	PG3-01	680	1175	2
序号	编号	W	H	数量

NOTES  
 1. ALL DIMENSION IN mm  
 2. ALL EDGE CHAMFER 1x1x45°

7

 美特鋁質有限公司 MIDI Aluminium Fabricator Ltd.				工程號	J851	類別		物料號	-					
				地盘	青衣190	制圖	Z.S	2020-04-24	圖號	PG7				
修改	-	-	-	採用工廠	✓	地盘	-	圖紙名稱	玻璃加工圖	復核	-	-	數量	-
日期	-	-	-	材料顏色	-	材料	GLASS	批准	-	-	-	單件重量	-	(KG)

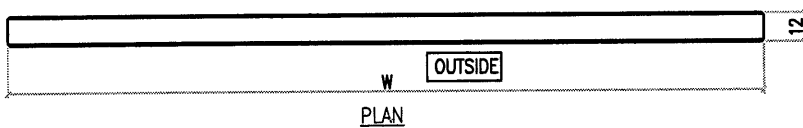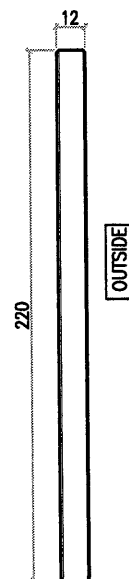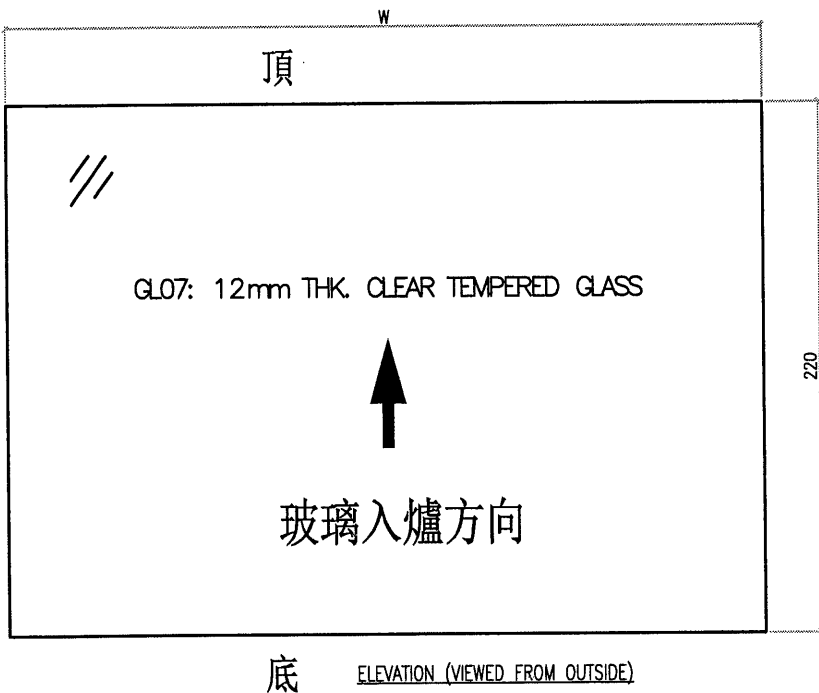

NOTES

1. ALL DIMENSION IN mm
2. ALL EDGE CHAMFER 1x1x45°

2	PG7-02	552.5	4
1	PG7-01	521.5	2
序号	编号	W	数量

# J851 PMU玻璃位置图

