



美 特 鋁 質 有 限 公 司
MIDI ALUMINIUM FABRICATOR LTD.

工程指示 / 要求簡箋(E.I.)

工程指示編號: EI / 1848

修改版次: F

工程編號: J851

工程名稱: 青衣 明翹匯

工程項目: 鋁料加工圖(後裝窗)

收件人: 生統

發件人: Leung Hin Wai

日期: 25/8-2020

☐ 要求提供 / ☐ 確認 事項:

- | | | |
|------------------------------------|-------------------------------------|-------------------------------|
| ☐ 初步鋁料 B.M. | ☐ 加工拆圖, 然後生產 | ☐ 尺寸表 |
| ☐ 正式鋁料 B.M. | ☐ 技術上資料 / 指示 | ☐ 報價 |
| ☐ 配件 B.M. | ☐ 樣辦或貨品說明書 | ☐ 分判合約 |
| ☐ 其他: _____ | | |

內容:

請按附頁加工。修改圖紙和提供開料單

請在 9月中 前完成上列要求。

附: -

以上項目為:

☐ 原合約工程包

☐ 原合約工程加 / 減賬

☐ 新工程報價

原因: -

分發東莞各部門:

- | | | | |
|--|---|---|--|
| ☐ 生產技術總監 ☐ 連附件 | ☐ 技術部 ☐ 連附件 | ☐ 生產部 ☐ 連附件 | ☐ 機械設計部 ☐ 連附件 |
| ☐ 採購部 ☐ 連附件 | ☐ 生產統籌部 ☐ 連附件 | | |
| ☐ 質檢部 ☐ 連附件 | ☐ 會計部 ☐ 連附件 | ☐ 報關組 ☐ 連附件 | ☐ 其他 _____ ☐ 連附件 |

分發香港各部門:

- | | | | |
|---|--|---|--|
| ☐ 行政部 ☐ 連附件 | ☐ 會計部 ☐ 連附件 | ☐ 統籌部 ☐ 連附件 | ☐ 工程部地盤科文 ☐ 連附件 |
| ☐ 採購部 ☐ 連附件 | ☐ QS 部 ☐ 連附件 | ☐ 維修部 ☐ 連附件 | ☐ 其他 _____ ☐ 連附件 |

傳遞編號:

HK 1900

發件人簽署:

項目經理簽署:

圖則登記表
DRAWING REGISTER

工程名稱 Project Title: 青衣明翹匯		接收日期 Receiving Date (適用於客戶圖則)									
工程編號 Project No: J-851		年									
		月									
		日									
分發予 Distributed To		發出日期 Issued Date									
		年	20	20	20	20					
		月	5	5	7	8					
		日	13	27	22	18					
圖則編號 Drg. No.	圖則名稱 Drawing Title	修訂編號 Revision No.									
W1/T1	65窗組裝圖	-	-	-	-						
W1R/T1	65窗組裝圖	-	-	-	-						
W21/T1	65窗組裝圖	-	-	-	-						
W5/T1	65窗組裝圖	-	-	A	-						
W5R/T2	65窗組裝圖	-	-	A	-						
W9/T1	65窗組裝圖	-	-	-	-						
W12/T1	65窗組裝圖	-	A	B	-						
W42/T1	65窗組裝圖	-	A	B	-						
W57/T1	65窗組裝圖	-	A	A	-						
W10A/T1	65窗組裝圖	-	-	-	-						
W10/T2	65窗組裝圖	-	-	-	-						
T1-W12-BY1	百葉玉加工圖	-	-	-	-						
T1-W57-BY1	百葉玉加工圖	-	-	-	-						
T1-W10-BY1	百葉玉加工圖	-	-	-	-						
851-FY1	窗玉組裝圖	-	-	-	-						
851-FY2	窗玉組裝圖	-	-	-	-						
851-FY3	窗玉組裝圖	-	-	-	-						
851-FY4	窗玉組裝圖	-	-	-	-						
851-FY5	窗玉組裝圖	-	A	A	-						
851-FY6	窗玉組裝圖	-	A	A	-						
851-FY7	窗玉組裝圖	-	-	-	-						
851-FY8	窗玉組裝圖	-	-	-	-						
851-FY9	窗玉組裝圖	-	-	-	-						
851-FY10	窗玉組裝圖	-	-	-	-						
851-FY11	窗玉組裝圖	-	-	-	-						
J851-W1-BQ1L	生邊企加工圖	-	-	-	-						
J851-W1-BQ1R	生邊企加工圖	-	-	-	-						

圖則登記表
DRAWING REGISTER

工程名稱 Project Title: 青衣明翹匯		接收日期 Receiving Date (適用於客戶圖則)									
		年									
		月									
工程編號 Project No: J-851		日									
分發予 Distributed To		發出日期 Issued Date									
		年	20	20	20	20					
		月	5	5	7	8					
		日	13	27	22	18					
圖則編號 Drg. No.	圖則名稱 Drawing Title	修訂編號 Revision No.									
J851-W5-BQ1L	生邊企加工圖	-	-	A	-						
J851-W5-BQ1R	生邊企加工圖	-	-	A	-						
J851-W9-BQ1L	生邊企加工圖	-	-	-	-						
J851-W9-BQ1R	生邊企加工圖	-	-	-	-						
J851-W12-BQ1L	生邊企加工圖	-	A	A	-						
J851-W42-BQ1L	生邊企加工圖	-	A	A	-						
J851-W10A-BQ1L	生邊企加工圖	-	-	-	-						
J851-W10A-BQ1R	生邊企加工圖	-	-	-	-						
J851-W10-BQ1L	生邊企加工圖	-	-	-	-						
J851-W10-BQ1R	生邊企加工圖	-	-	-	-						
J851-W1-JQ1L	生夾企加工圖	-	-	-	-						
J851-W1-JQ1R	生夾企加工圖	-	-	-	-						
J851-W5-JQ1L	生夾企加工圖	-	A	B	-						
J851-W5-JQ1R	生夾企加工圖	-	A	B	-						
J851-W12-JQ1R	生夾企加工圖	-	A	A	-						
J851-W42-JQ1R	生夾企加工圖	-	A	A	-						
J851-W9-GB1L	梗邊企加工圖	-	-	-	-						
J851-W9-GB1R	梗邊企加工圖	-	-	-	-						
J851-W12-GB1R	梗邊企加工圖	-	-	-	-						
J851-W42-GB1R	梗邊企加工圖	-	-	-	-						
J851-W12-GJ1L	梗夾企加工圖	-	-	-	-						
J851-W42-GJ1L	梗夾企加工圖	-	-	-	-						
J851-W12-JT1	夾通加工圖	-	-	-	-						
J851-W42-JT1	夾通加工圖	-	-	-	-						
J851-W1-PX1	反拍線加工圖	-	A	A	-						
J851-W1-DJ1	反拍線擋膠角加工圖	-	A	A	-						
J851-W1-SDH1	生頂橫加工圖	-	-	-	-						

圖則登記表
DRAWING REGISTER

工程名稱 Project Title: 青衣明翹匯		接收日期 Receiving Date (適用於客戶圖則)									
工程編號 Project No: J-851		年									
分發予 Distributed To		月									
		日									
		發出日期 Issued Date									
		年	20	20	20	20					
		月	5	5	7	8					
		日	13	27	22	18					
圖則編號 Drg. No.	圖則名稱 Drawing Title	修訂編號 Revision No.									
J851-W5-SDH1	生頂橫加工圖	-	A	A	-						
J851-W9-SDH1	生頂橫加工圖	-	A	A	-						
J851-W1-ZH1	上生下梗中橫加工圖	-	-	-	-						
J851-W1-GDH1	梗底橫料（空腔）加工圖	-	-	A	-						
J851-W12-GDH1	梗底橫料（空腔）加工圖	-	A	B	-						
J851-W5-SD1	生底橫加工圖	-	A	A	-						
J851-W9-SD1	生底橫加工圖	-	A	A	-						
J851-W57-SD1	生底橫加工圖	-	A	A	-						
J851-W10-SD1	生底橫加工圖	-	A	A	-						
J851-W9-GD1	梗頂橫（空腔）加工圖	-	A	A	-						
J851-W12-BYH1	百葉頂橫加工圖	-	A	A	-						
J851-W12-GZH1	上生下生中橫	-	-	-	-						
J851-W10A-GZH1	上生下生中橫	-	-	-	-						
J851-LM01	碼仔及墊巴加工圖	-	-	-	-						
J851-SC-FY1	扇撐孔位放樣圖	-	-	-	-						
J851-SC-FY2	扇撐孔位放樣圖	-	-	-	-						
J851-LM09	百葉玉墊巴加工圖	-	-	-	-						
J851-FJ01-01	20x20x3mm方通	-	-	-	-						
J851-LM13L	攔河槽加工圖	-	-	A	-						
J851-FD01	FD門組裝圖	-	-	A	B						
J851-FD02	FD門組裝圖	-	A	B	C						
J851-FD03	FD門組裝圖	-	A	B	C						
J851-FD04	FD門組裝圖	-	A	B	C						
J851-FD05	FD門組裝圖	-	A	B	C						
J851-FD06	FD門組裝圖	-	A	B	C						
J851-FD07	FD門組裝圖	-	A	B	C						
J851-FD08	FD門組裝圖	-	A	B	C						

圖則登記表
DRAWING REGISTER

工程名稱 Project Title: 青衣明翹匯		接收日期 Receiving Date (適用於客戶圖則)									
工程編號 Project No: J-851		年									
分發予 Distributed To		月									
		日									
		發出日期 Issued Date									
		年	20	20	20	20					
		月	5	5	7	8					
		日	13	27	22	18					
圖則編號 Drg. No.	圖則名稱 Drawing Title	修訂編號 Revision No.									
J851-FD09	FD門組裝圖	-	A	B	C						
J851-FD10	FD門組裝圖	-	A	B	C						
J851-DDS01	FD門多點鎖放樣	-	-	A	B						
J851-DDS01a	FD門多點鎖放樣			新增	A						
J851-DDS01b	FD門多點鎖放樣				新增						
J851-DDS02	FD門多點鎖放樣	-	-	A	B						
J851-DDS02a	FD門多點鎖放樣			新增	A						
J851-DDS02b	FD門多點鎖放樣				新增						
J851-DDS03	FD門多點鎖放樣	-	A	B	C						
J851-DDS04	FD門多點鎖放樣	-	A	B	C						
J851-DDS04a	FD門多點鎖放樣				新增						
J851-DDS05	FD門多點鎖放樣				新增						
J851-DDS05a	FD門多點鎖放樣				新增						
J851-FD-AL01	生邊企-門款	-	A	B	C						
J851-FD-AL02	生邊企-門款	-	A	B	C						
J851-FD-AL03	生頂橫	-	A	-	B						
J851-FD-AL03R	生頂橫		新增	-	A						
J851-FD-AL04	百葉頂底橫	-	A	-	B						
J851-FD-AL05	生夾企	-	A	B	C						
J851-FD-AL06	生夾企	-	A	B	C						
J851-FD-AL07	梗夾企	-	-	-	-						
J851-FD-AL08	梗夾企	-	-	-	-						
J851-FD-AL09	梗頂橫	-	-	-	-						
J851-FD-AL10	梗底橫料-空腔	-	-	-	-						
J851-FD-AL11	夾框通	-	-	-	-						
J851-FD-AL12	夾框通	-	-	-	-						
J851-FD-AL13	夾框通	-	-	-	-						



圖則登記表
DRAWING REGISTER

工程名稱 Project Title: 青衣明翹匯		接收日期 Receiving Date (適用於客戶圖則)									
工程編號 Project No: J-851		年									
分發予 Distributed To		月									
		日									
		發出日期 Issued Date									
		20	20	20	20						
		5	5	7	8						
		13	27	22	18						
圖則編號 Drg. No.	圖則名稱 Drawing Title	修訂編號 Revision No.									
J851-FD-AL14	夾框通	-	-	-	-						
J851-FD-AL15	夾框通	-	-	A	B						
J851-FD-AL16	夾框通	-	-	A	B						
J851-FD-AL17	梗夾企	-	-	A	B						
J851-FD-AL18	梗夾企	-	-	A	B						
J851-FD-AL19	梗邊企	-	-	A	B						
J851-FD-AL20	梗邊企	-	-	A	B						
J851-FD-AL21	梗頂底橫料	-	-	A	B						
J851-FD-AL22	梗頂底橫料	-	A	B	C						
J851-FD-AL23	玻璃綫	-	-	-	-						
J851-FD-AL24	玻璃綫-中空	-	-	A	B						
J851-FD-AL01a	生邊企-門款	-	A	B	C						
J851-FD-AL02a	生邊企-門款	-	A	B	C						
J851-FD-AL03a	生頂橫	-	A	-	B						
J851-FD-AL03aR	生頂橫		新增	-	-						
J851-FD-AL04a	百葉頂底橫	-	A	-	B						
J851-FD-AL05a	生夾企	-	A	B	C						
J851-FD-AL06a	生夾企	-	A	B	C						
J851-FD-AL15a	夾框通	-	-	A	B						
J851-FD-AL16a	夾框通	-	-	A	B						
J851-FD-AL17a	梗夾企	-	-	A	B						
J851-FD-AL18a	梗夾企	-	-	A	B						
J851-FD-AL19a	梗邊企	-	-	A	B						
J851-FD-AL20a	梗邊企	-	-	A	B						
J851-FD-AL21a	梗頂底橫料	-	-	A	B						
J851-FD-AL22a	梗頂底橫料	-	A	B	C						
J851-FD-AL24a	玻璃綫-中空	-	-	A	B						

圖則登記表
DRAWING REGISTER



工程名稱 Project Title: 青衣明翹匯		接收日期 Receiving Date (適用於客戶圖則)	
年	20	20	20	20	
月	5	5	7	8	
日	13	27	22	18	
修訂編號 Revision No.	
-	-	A	B	
-	-	A	B	
-	-	A	B	
-	-	A	B	
-	-	-	A	
-	A	B	C	
-	A	B	C	
-	-	A	B	
-	-	A	B	
-	A	A	B	
-	-	-	-	
-	-	-	-	
-	-	-	A	
-	-	-	A	
-	-	-	-	
-	-	-	-	
圖則編號 Drg. No.	圖則名稱 Drawing Title	
J851-FD-AL30	FD門玉料	
J851-FD-AL31	FD門玉料	
J851-FD-AL32	FD門玉料	
J851-FD-AL33	FD門玉料	
J851-FD-AL34	FD門玉料	
J851-FD-AL30a	FD門玉料	
J851-FD-AL31a	FD門玉料	
J851-FD-AL32a	FD門玉料	
J851-FD-AL33a	FD門玉料	
J851-FD-AL34a	FD門玉料	
J851-FJ02	鋁巴加工圖	
J851-FJ03	鋁巴加工圖	
J851-FJ04	鋁巴加工圖	
J851-FJ05	鋁巴加工圖	
J851-FJ06	鋁角加工圖	
J851-FJ07	鋁角加工圖	

备注: W5R/T2数量为27副 W35R/T2数量为2副

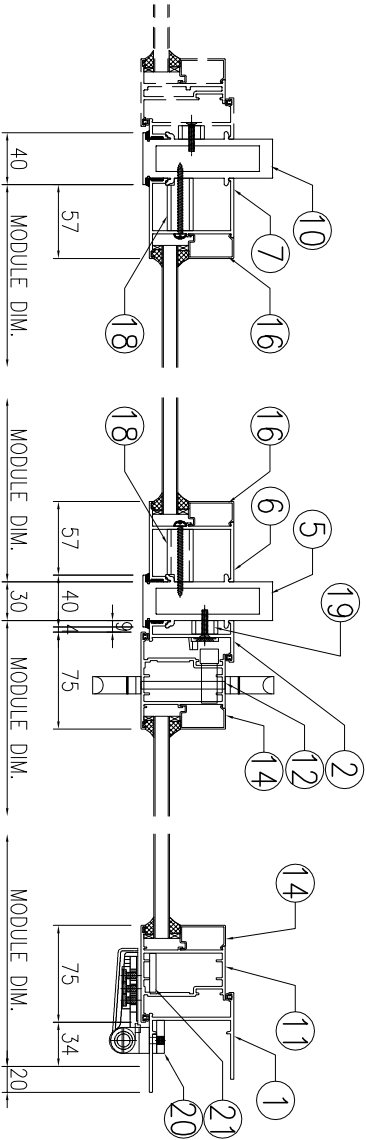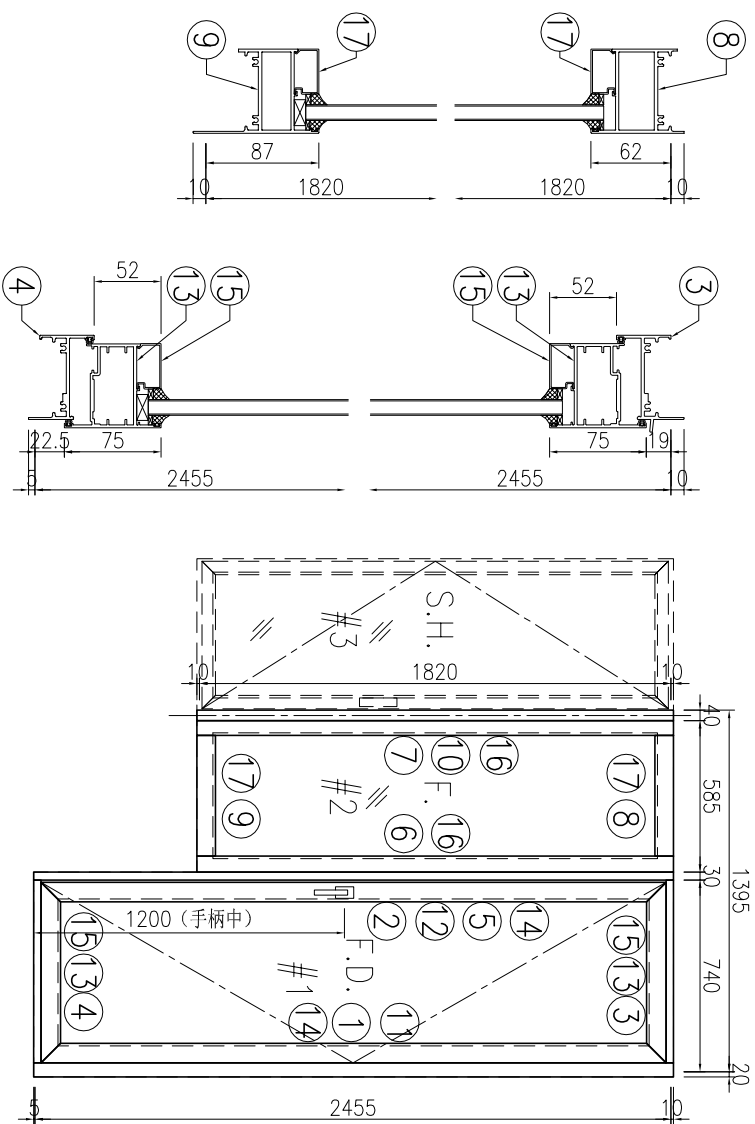




序号	产品编号	模号	产品名称	L (mm)	数量	备注
1	J851-FD-AL02-01	X856921	生邊企-門款	2470	1	
2	J851-FD-AL06-01	X85683	生夾企	2470	1	
3	J851-FD-AL03R-01	X85685	生頂橫	699	1	
4	J851-FD-AL04-01	X85697	百葉頂底橫	689	1	
5	J851-FD-AL12	X85684	夾框通	2470	1	
6	J851-FD-AL08	X85682	梗夾企	1840	1	
7	J851-FD-AL07	X85682	梗夾企	1840	1	
8	J851-FD-AL09	X85688	梗頂橫	504	1	
9	J851-FD-AL10	X85754	梗底橫料-空腔	504	1	
10	J851-FD-AL14	X85684	夾框通	1840	1	
11	J851-FD-AL31-01	X85694	FD門玉料	2413	1	
12	J851-FD-AL32-01	X85694	FD門玉料	2413	1	
13	J851-FD-AL34-01	X85694	FD門玉料	697	2	
14	J851-FD-AL23-01	X85678	玻璃線	2295	2	
15	J851-FD-AL23-02	X85678	玻璃線	547	2	
16	J851-FD-AL23-03	X85678	玻璃線	1703	2	
17	J851-FD-AL23-04	X85678	玻璃線	466	2	
18	J851-FJ01-01	20x20x3mm厚鋁通		40.5	12	
19	J851-FJ01-02	20x20x3mm厚鋁通		10.5	7	
20	J851-FJ03	6mm厚鋁巴+3mm厚鋁巴		110	4	
21	J851-FJ05	5mm厚鋁巴		2124	1	
22	J851-FJ06	50x50x4mm厚鋁角		60	4	FD門組框碼
23	J851-FJ07	50x50x4mm厚鋁角		60	4	FD門組框碼

备注: W5/T1数量为27副 W35/T1数量为2副

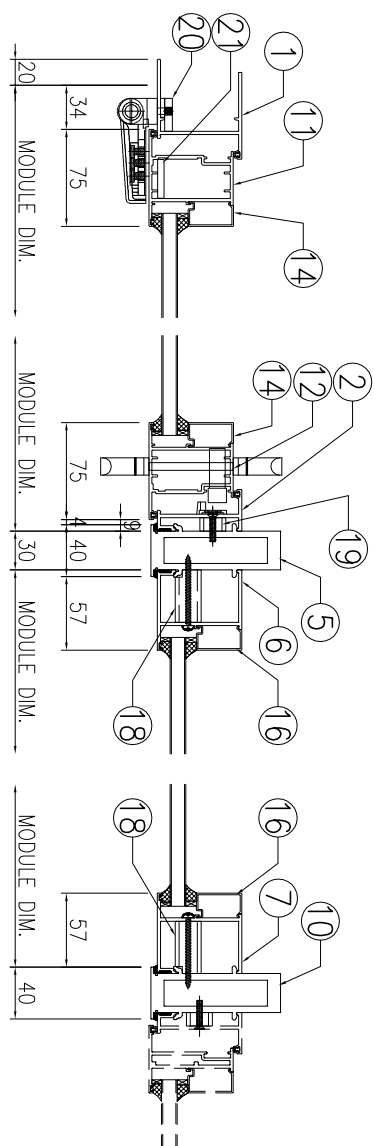
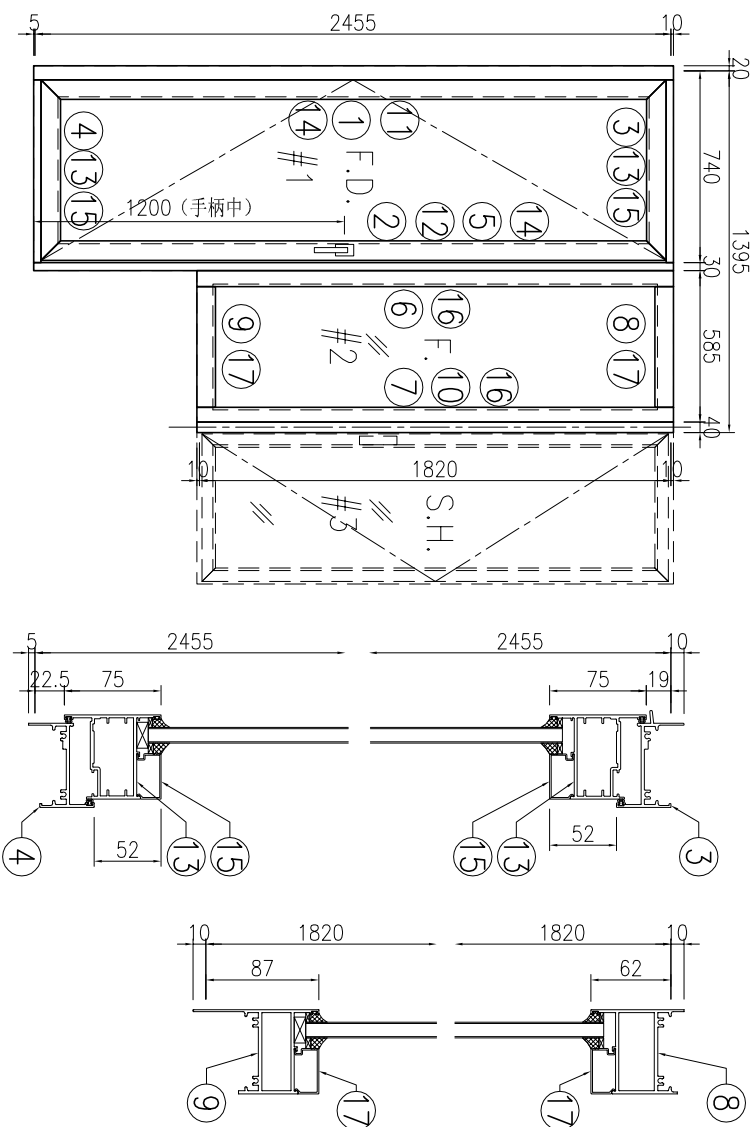


序号	产品编号	模号	产品名称	L (mm)	数量	备注
1	J851-FD-AL01-01	X856921	生邊企-門款	2470	1	
2	J851-FD-AL05-01	X85683	生夾企	2470	1	
3	J851-FD-AL03-01	X85685	生頂橫	699	1	
4	J851-FD-AL04-01	X85697	百葉頂底橫	689	1	
5	J851-FD-AL11	X85684	夾框通	2470	1	
6	J851-FD-AL07	X85682	梗夾企	1840	1	
7	J851-FD-AL08	X85682	梗夾企	1840	1	
8	J851-FD-AL09	X85688	梗頂橫	504	1	
9	J851-FD-AL10	X85754	梗底橫料-空腔	504	1	
10	J851-FD-AL13	X85684	夾框通	1840	1	
11	J851-FD-AL30-01	X85694	FD門玉料	2413	1	
12	J851-FD-AL33-01	X85694	FD門玉料	2413	1	
13	J851-FD-AL34-01	X85694	FD門玉料	697	2	
14	J851-FD-AL23-01	X85678	玻璃線	2295	2	
15	J851-FD-AL23-02	X85678	玻璃線	547	2	
16	J851-FD-AL23-03	X85678	玻璃線	1703	2	
17	J851-FD-AL23-04	X85678	玻璃線	466	2	
18	J851-FJ01-01	20x20x3mm厚鋁通		40.5	12	
19	J851-FJ01-02	20x20x3mm厚鋁通		10.5	7	
20	J851-FJ02	6mm厚鋁巴+3mm厚鋁巴		110	4	
21	J851-FJ04	5mm厚鋁巴		2124	1	
22	J851-FJ06	50x50x4mm厚鋁角		60	4	FD門組框碼
23	J851-FJ07	50x50x4mm厚鋁角		60	4	FD門組框碼

备注: W18/T1数量为13副 W48/T1数量为2副

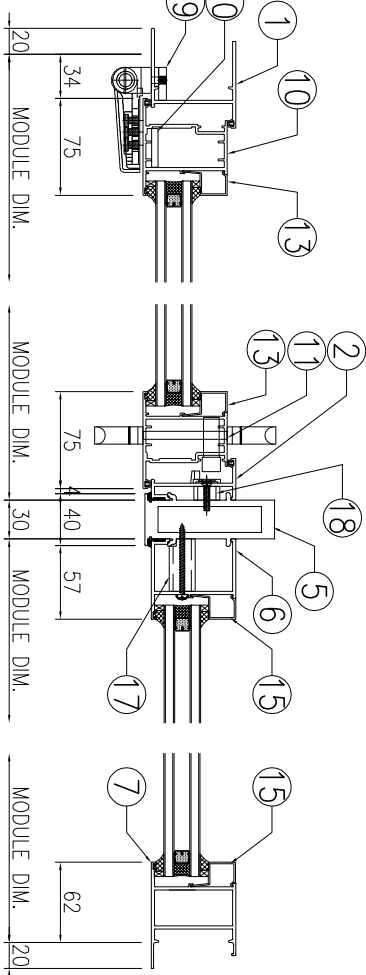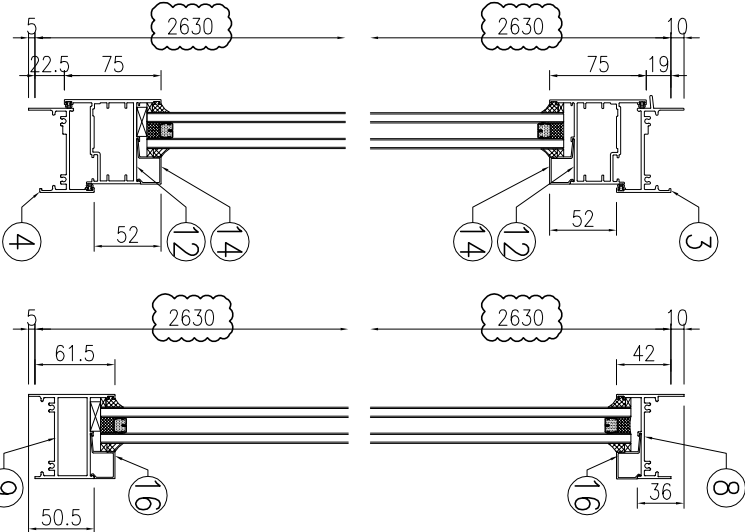
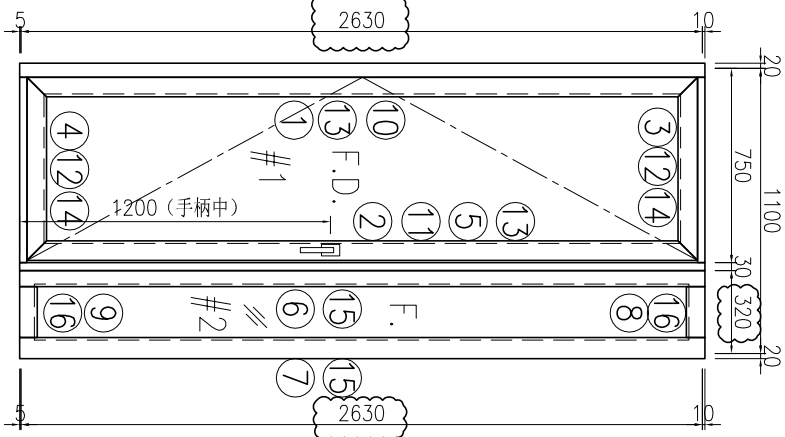


序号	产品编号	模号	产品名称	L (mm)	数量	备注
1	J851-FD-AL01-02	X856921	生邊企-門款	2645	1	
2	J851-FD-AL05-02	X85683	生夾企	2645	1	
3	J851-FD-AL03-02	X85685	生頂橫	709	1	
4	J851-FD-AL04-02	X85697	百葉頂底橫	699	1	
5	J851-FD-AL16	X85684	夾框通	2645	1	
6	J851-FD-AL17	X85682	梗夾企	2645	1	
7	J851-FD-AL19	X85677	梗邊企	2645	1	
8	J851-FD-AL21-01	X856961	梗頂底橫料	234	1	
9	J851-FD-AL22-01	X85754	梗底橫料-空腔	234	1	
10	J851-FD-AL30-02	X85694	FD門玉料	2588	1	
11	J851-FD-AL33-02	X85694	FD門玉料	2588	1	
12	J851-FD-AL34-02	X85694	FD門玉料	707	2	
13	J851-FD-AL24-01	X856930	玻璃線-中空	2470	2	
14	J851-FD-AL24-02	X856930	玻璃線-中空	557	2	
15	J851-FD-AL24-03	X856930	玻璃線-中空	2558.5	2	
16	J851-FD-AL24-04	X856930	玻璃線-中空	196	2	
17	J851-FJ01-01	20x20x3mm厚鋁通		40.5	7	
18	J851-FJ01-02	20x20x3mm厚鋁通		10.5	7	
19	J851-FJ02	6mm厚鋁巴+3mm厚鋁巴		110	4	
20	J851-FJ04	5mm厚鋁巴		2124	1	
21	J851-FJ06	50x50x4mm厚鋁角		60	4	FD門組框碼
22	J851-FJ07	50x50x4mm厚鋁角		60	4	FD門組框碼

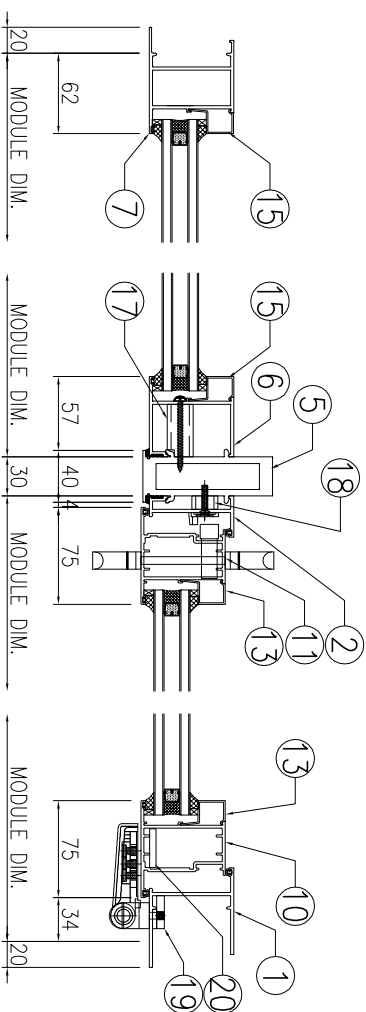
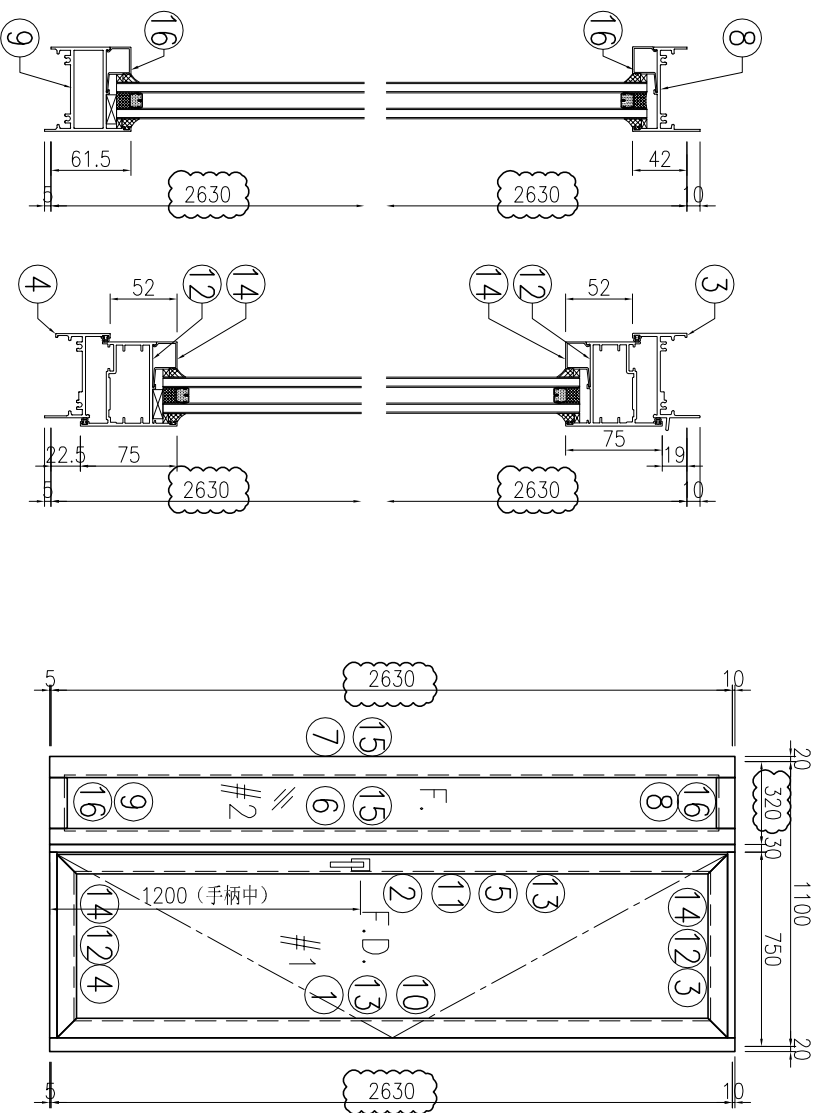


序号	产品编号	模号	产品名称	L (mm)	数量	备注
1	J851-FD-AL02-02	X856921	生邊企-門款	2645	1	
2	J851-FD-AL06-02	X85683	生夾企	2645	1	
3	J851-FD-AL03R-02	X85685	生頂橫	709	1	
4	J851-FD-AL04-02	X85697	百葉頂底橫	699	1	
5	J851-FD-AL15	X85684	夾框通	2645	1	
6	J851-FD-AL18	X85682	梗夾企	2645	1	
7	J851-FD-AL20	X85677	梗邊企	2645	1	
8	J851-FD-AL21-01	X856961	梗頂底橫料	234	1	
9	J851-FD-AL22-01	X85754	梗底橫料-空腔	234	1	
10	J851-FD-AL31-02	X85694	FD門玉料	2588	1	
11	J851-FD-AL32-02	X85694	FD門玉料	2588	1	
12	J851-FD-AL34-02	X85694	FD門玉料	707	2	
13	J851-FD-AL24-01	X856930	玻璃線-中空	2470	2	
14	J851-FD-AL24-02	X856930	玻璃線-中空	557	2	
15	J851-FD-AL24-03	X856930	玻璃線-中空	2558.5	2	
16	J851-FD-AL24-04	X856930	玻璃線-中空	196	2	
17	J851-FJ01-01	20x20x3mm厚鋁通		40.5	7	
18	J851-FJ01-02	20x20x3mm厚鋁通		10.5	7	
19	J851-FJ03	6mm厚鋁巴+3mm厚鋁巴		110	4	
20	J851-FJ05	5mm厚鋁巴		2124	1	
21	J851-FJ06	50x50x4mm厚鋁角		60	4	FD門組框碼
22	J851-FJ07	50x50x4mm厚鋁角		60	4	FD門組框碼


备注: W20/T1数量为13副 W50/T1数量为2副

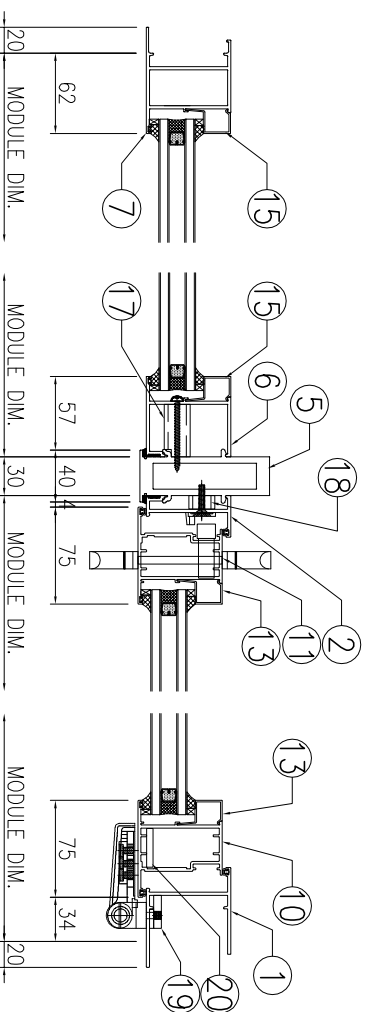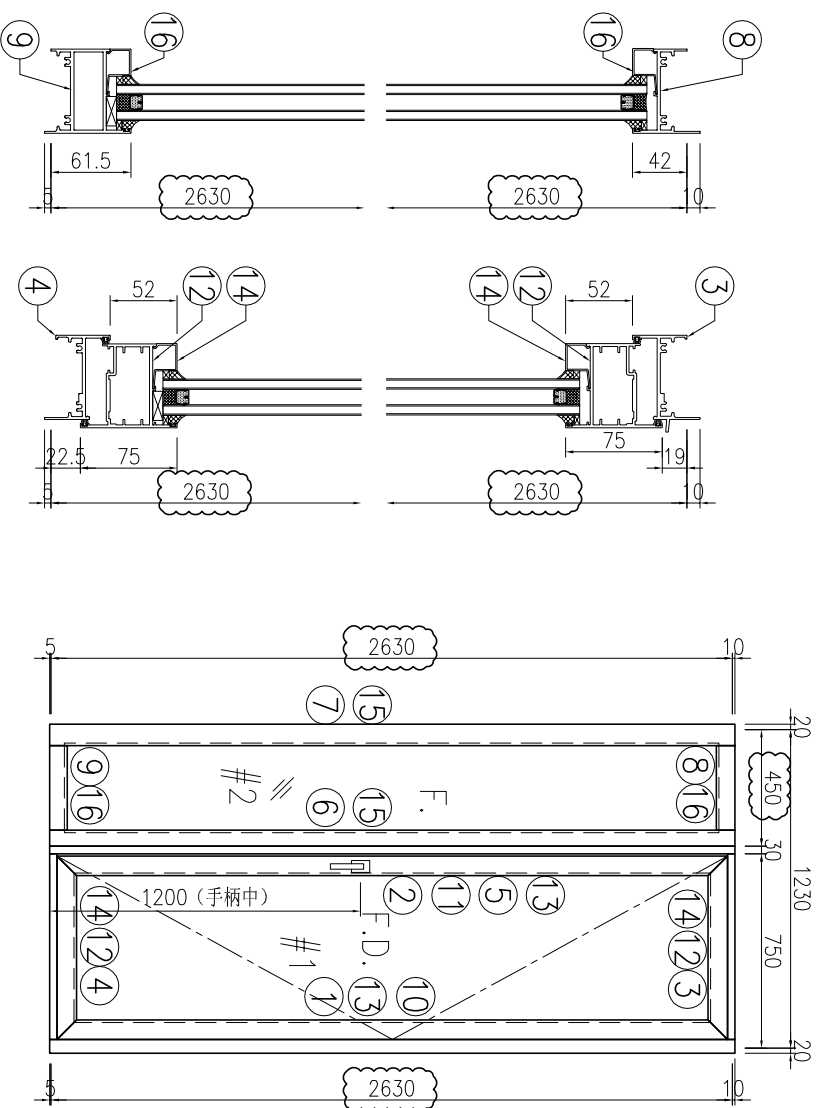


序号	产品编号	模号	产品名称	L (mm)	数量	备注
1	J851-FD-AL02-02	X856921	生邊企-門款	2645	1	
2	J851-FD-AL06-02	X85683	生夾企	2645	1	
3	J851-FD-AL03R-02	X85685	生頂橫	709	1	
4	J851-FD-AL04-02	X85697	百葉頂底橫	699	1	
5	J851-FD-AL15	X85684	夾框通	2645	1	
6	J851-FD-AL18	X85682	梗夾企	2645	1	
7	J851-FD-AL20	X85677	梗邊企	2645	1	
8	J851-FD-AL21-02	X856961	梗頂底橫料	364	1	
9	J851-FD-AL22-02	X85754	梗底橫料-空腔	364	1	
10	J851-FD-AL31-02	X85694	FD門玉料	2588	1	
11	J851-FD-AL32-02	X85694	FD門玉料	2588	1	
12	J851-FD-AL34-02	X85694	FD門玉料	707	2	
13	J851-FD-AL24-01	X856930	玻璃線-中空	2470	2	
14	J851-FD-AL24-02	X856930	玻璃線-中空	557	2	
15	J851-FD-AL24-03	X856930	玻璃線-中空	2558.5	2	
16	J851-FD-AL24-05	X856930	玻璃線-中空	326	2	
17	J851-FJ01-01	20x20x3mm厚鋁通		40.5	7	
18	J851-FJ01-02	20x20x3mm厚鋁通		10.5	7	
19	J851-FJ03	6mm厚鋁巴+3mm厚鋁巴		110	4	
20	J851-FJ05	5mm厚鋁巴		2124	1	
21	J851-FJ06	50x50x4mm厚鋁角		60	4	FD門組框碼
22	J851-FJ07	50x50x4mm厚鋁角		60	4	FD門組框碼

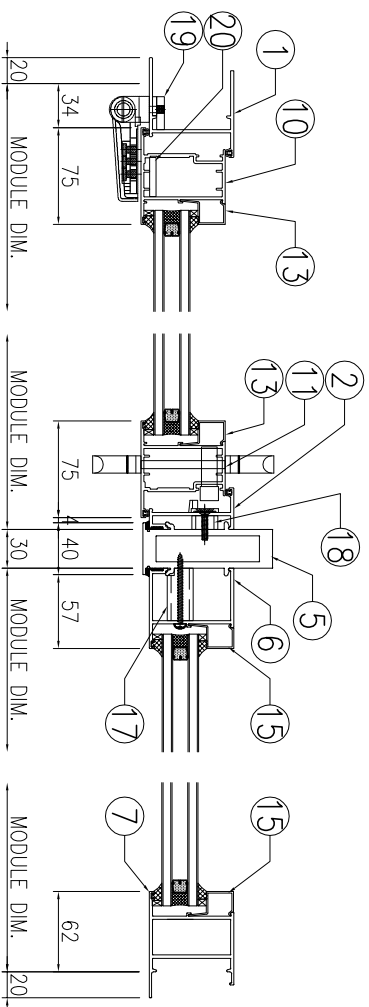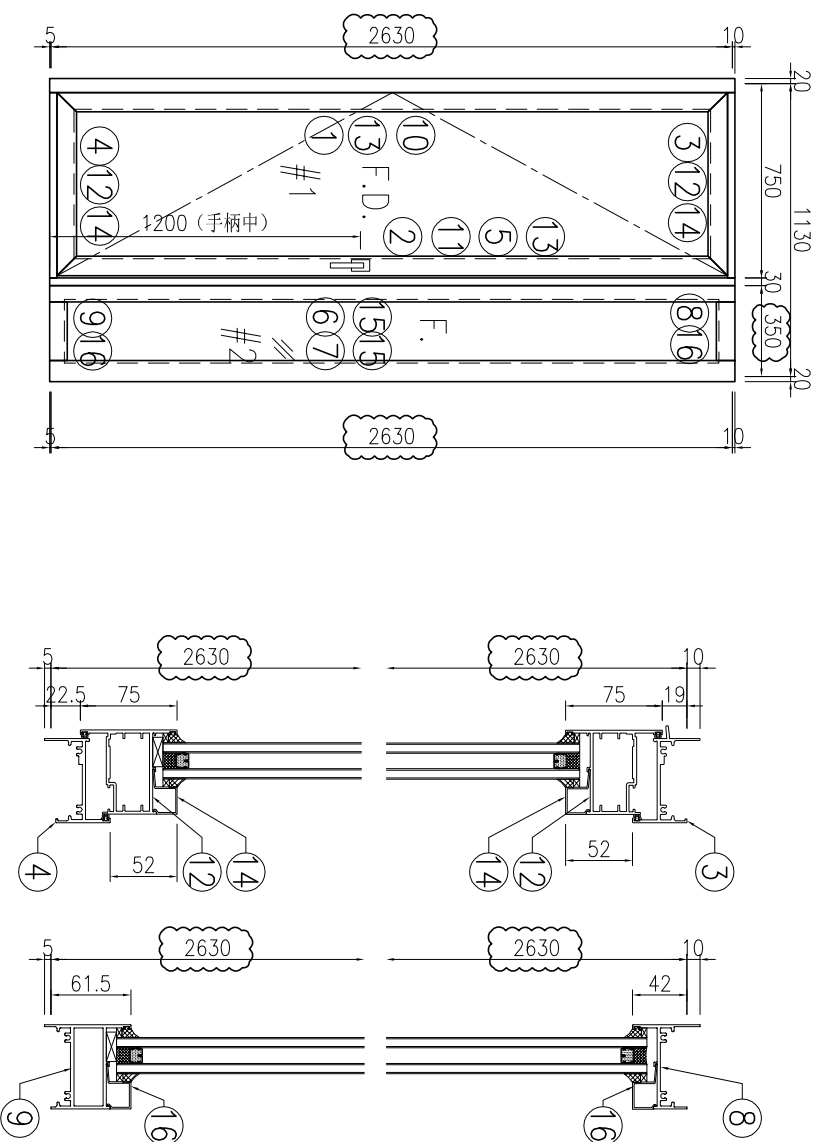


序号	产品编号	模号	产品名称	L (mm)	数量	备注
1	J851-FD-AL01-02	X856921	生邊企-門款	2645	1	
2	J851-FD-AL05-02	X85683	生夾企	2645	1	
3	J851-FD-AL03-02	X85685	生頂橫	709	1	
4	J851-FD-AL04-02	X85697	百葉頂底橫	699	1	
5	J851-FD-AL16	X85684	夾框通	2645	1	
6	J851-FD-AL17	X85682	梗夾企	2645	1	
7	J851-FD-AL19	X85677	梗邊企	2645	1	
8	J851-FD-AL21-03	X856961	梗頂底橫料	264	1	
9	J851-FD-AL22-03	X85754	梗底橫料-空腔	264	1	
10	J851-FD-AL30-02	X85694	FD門玉料	2588	1	
11	J851-FD-AL33-02	X85694	FD門玉料	2588	1	
12	J851-FD-AL34-02	X85694	FD門玉料	707	2	
13	J851-FD-AL24-01	X856930	玻璃線-中空	2470	2	
14	J851-FD-AL24-02	X856930	玻璃線-中空	557	2	
15	J851-FD-AL24-03	X856930	玻璃線-中空	2558.5	2	
16	J851-FD-AL24-06	X856930	玻璃線-中空	226	2	
17	J851-FJ01-01	20x20x3mm厚鋁通		40.5	7	
18	J851-FJ01-02	20x20x3mm厚鋁通		10.5	7	
19	J851-FJ02	6mm厚鋁巴+3mm厚鋁巴		110	4	
20	J851-FJ04	5mm厚鋁巴		2124	1	
21	J851-FJ06	50x50x4mm厚鋁角		60	4	FD門組框碼
22	J851-FJ07	50x50x4mm厚鋁角		60	4	FD門組框碼

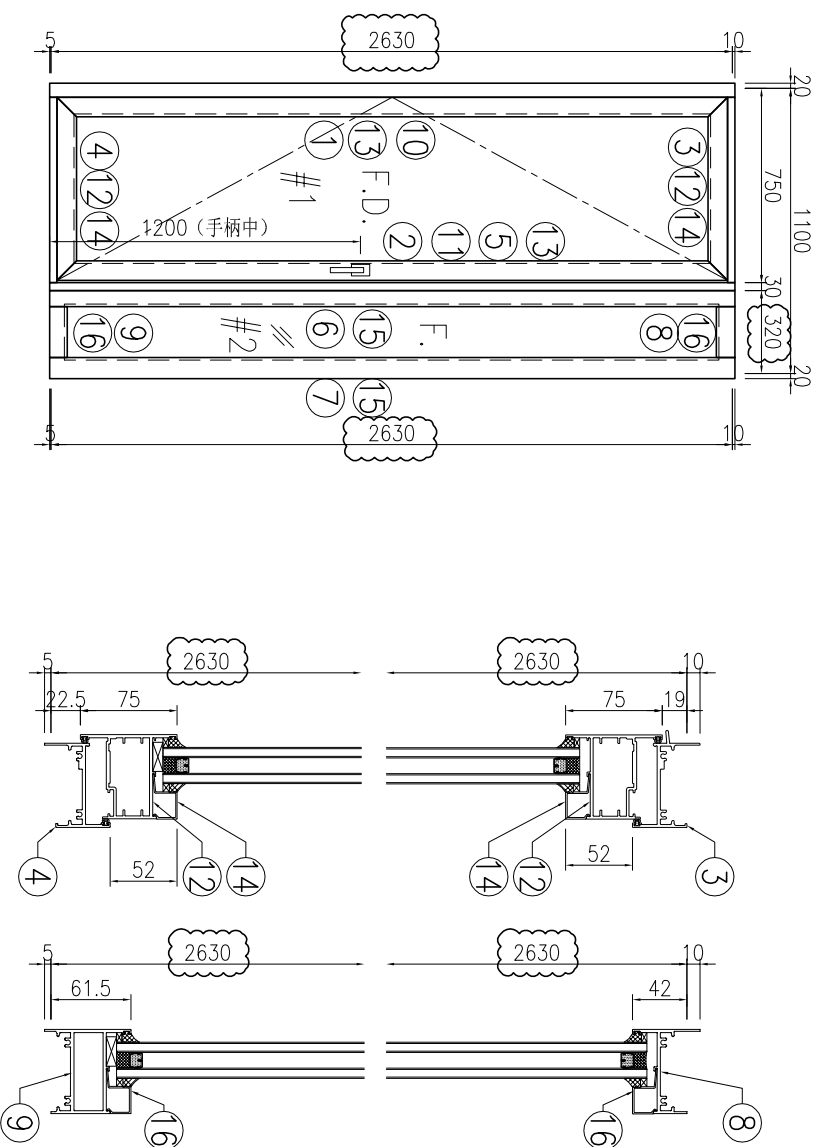

序号	产品编号	模号	产品名称	L (mm)	数量	备注
1	J851-FD-AL01a	X856921	生邊企-門款	2645	1	
2	J851-FD-AL05a	X85683	生夾企	2645	1	
3	J851-FD-AL03a-02	X85685	生頂橫	709	1	
4	J851-FD-AL04a-02	X85697	百葉頂底橫	699	1	
5	J851-FD-AL16a	X85684	夾框通	2645	1	
6	J851-FD-AL17a	X85682	梗夾企	2645	1	
7	J851-FD-AL19a	X85677	梗邊企	2645	1	
8	J851-FD-AL21a-01	X856961	梗頂底橫料	234	1	
9	J851-FD-AL22a-01	X85754	梗底橫料-空腔	234	1	
10	J851-FD-AL30a	X85694	FD門玉料	2588	1	
11	J851-FD-AL33a	X85694	FD門玉料	2588	1	
12	J851-FD-AL34a-02	X85694	FD門玉料	707	2	
13	J851-FD-AL24a-01	X856930	玻璃線-中空	2470	2	
14	J851-FD-AL24a-02	X856930	玻璃線-中空	557	2	
15	J851-FD-AL24a-03	X856930	玻璃線-中空	2558.5	2	
16	J851-FD-AL24a-04	X856930	玻璃線-中空	196	2	
17	J851-FJ01-01	20x20x3mm厚鋁通		40.5	7	
18	J851-FJ01-02	20x20x3mm厚鋁通		10.5	7	
19	J851-FJ02	6mm厚鋁巴+3mm厚鋁巴		110	4	
20	J851-FJ04	5mm厚鋁巴		2124	1	
21	J851-FJ06	50x50x4mm厚鋁角		60	4	FD門組框碼
22	J851-FJ07	50x50x4mm厚鋁角		60	4	FD門組框碼


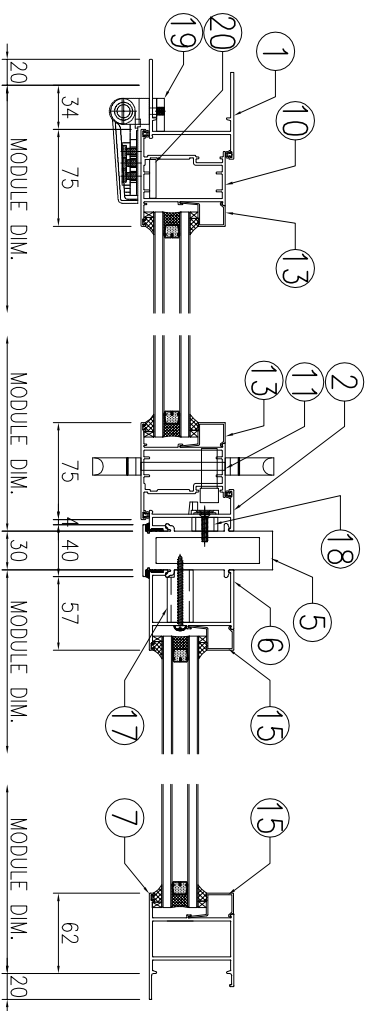


备注: W18Rd/T2数量为13副 W48Rd/T2数量为2副

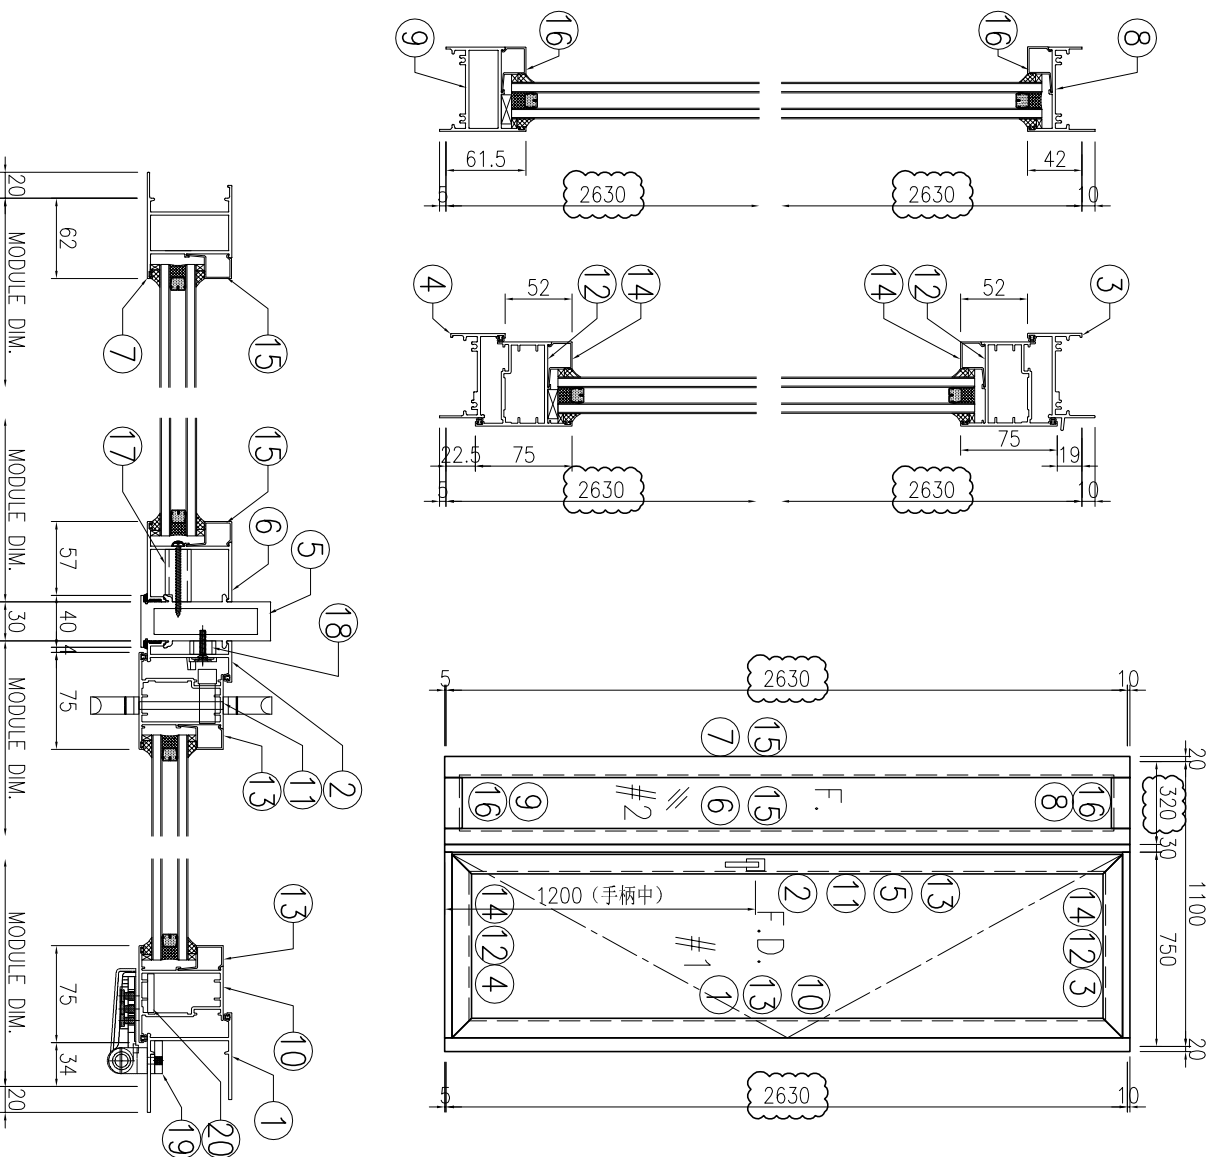


序号	产品编号	模号	产品名称	L (mm)	数量	备注
1	J851-FD-AL02a	X856921	生邊企-門款	2645	1	
2	J851-FD-AL06a	X85683	生夾企	2645	1	
3	J851-FD-AL03aR-02	X85685	生頂橫	709	1	
4	J851-FD-AL04a-02	X85697	百葉頂底橫	699	1	
5	J851-FD-AL15a	X85684	夾框通	2645	1	
6	J851-FD-AL18a	X85682	梗夾企	2645	1	
7	J851-FD-AL20a	X85677	梗邊企	2645	1	
8	J851-FD-AL21a-01	X856961	梗頂底橫料	234	1	
9	J851-FD-AL22a-01	X85754	梗底橫料-空腔	234	1	
10	J851-FD-AL31a	X85694	FD門玉料	2588	1	
11	J851-FD-AL32a	X85694	FD門玉料	2588	1	
12	J851-FD-AL34a-02	X85694	FD門玉料	707	2	
13	J851-FD-AL24a-01	X856930	玻璃線-中空	2470	2	
14	J851-FD-AL24a-02	X856930	玻璃線-中空	557	2	
15	J851-FD-AL24a-03	X856930	玻璃線-中空	2558.5	2	
16	J851-FD-AL24a-04	X856930	玻璃線-中空	196	2	
17	J851-FJ01-01	20x20x3mm	厚鋁通	40.5	7	
18	J851-FJ01-02	20x20x3mm	厚鋁通	10.5	7	
19	J851-FJ03	6mm厚鋁巴+3mm厚鋁巴		110	4	
20	J851-FJ05	5mm厚鋁巴		2124	1	
21	J851-FJ06	50x50x4mm	厚鋁角	60	4	FD門組框碼
22	J851-FJ07	50x50x4mm	厚鋁角	60	4	FD門組框碼

备注: W20Rq/T2数量为13副 W50Rq/T2数量为2副

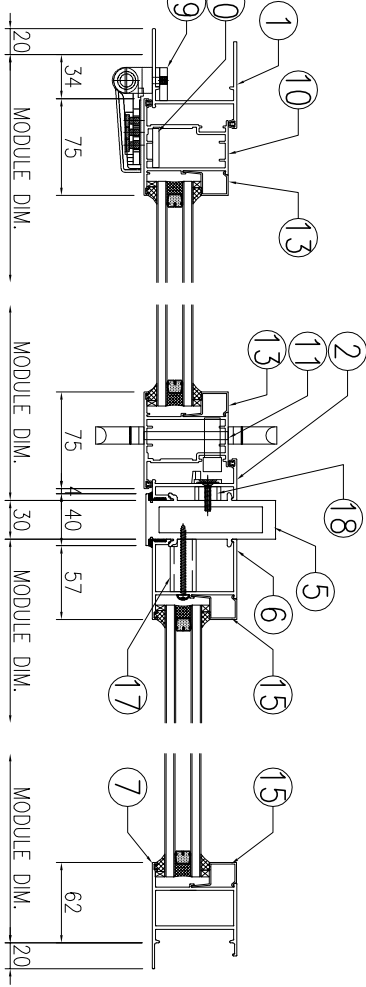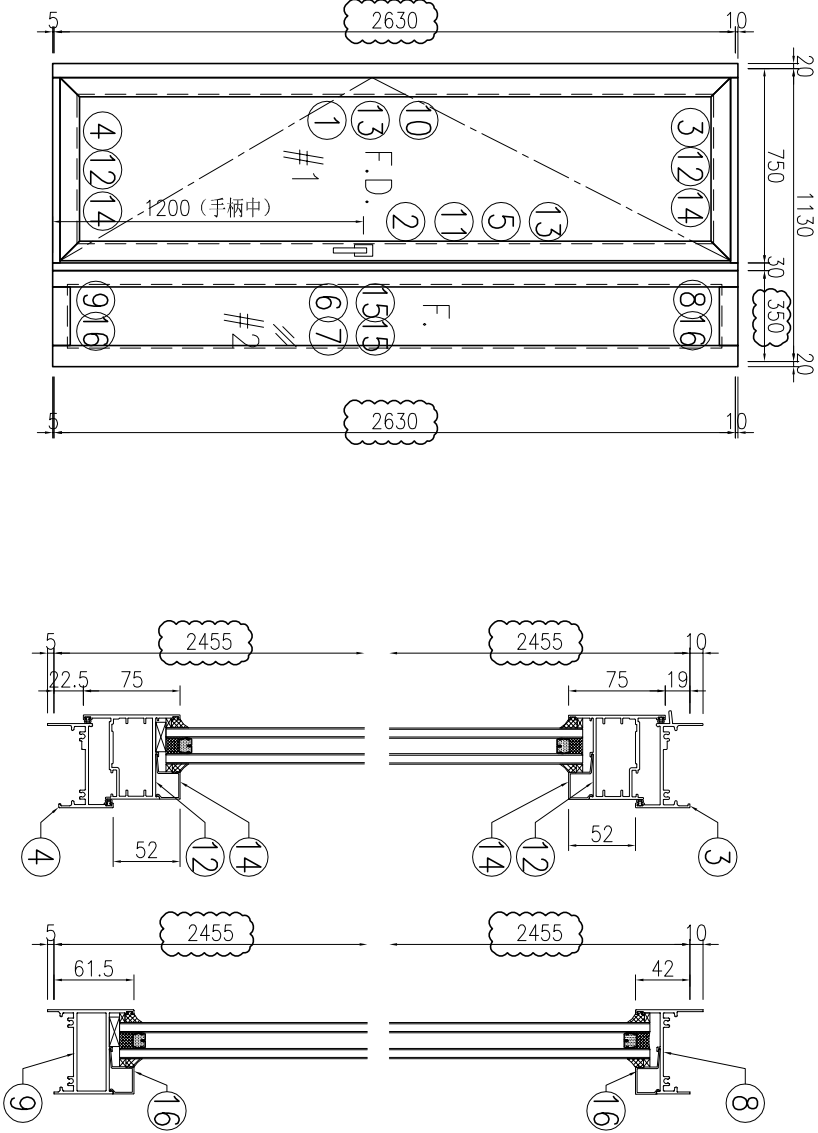


序号	产品编号	模号	产品名称	L (mm)	数量	备注
1	J851-FD-AL01a	X856921	生邊企-門款	2645	1	
2	J851-FD-AL05a	X85683	生夾企	2645	1	
3	J851-FD-AL03a-02	X85685	生頂橫	709	1	
4	J851-FD-AL04a-02	X85697	百葉頂底橫	699	1	
5	J851-FD-AL16a	X85684	夾框通	2645	1	
6	J851-FD-AL17a	X85682	梗夾企	2645	1	
7	J851-FD-AL19a	X85677	梗邊企	2645	1	
8	J851-FD-AL21a-03	X856961	梗頂底橫料	264	1	
9	J851-FD-AL22a-03	X85754	梗底橫料-空腔	264	1	
10	J851-FD-AL30a	X85694	FD門玉料	2588	1	
11	J851-FD-AL33a	X85694	FD門玉料	2588	1	
12	J851-FD-AL34a-02	X85694	FD門玉料	707	2	
13	J851-FD-AL24a-01	X856930	玻璃線-中空	2470	2	
14	J851-FD-AL24a-02	X856930	玻璃線-中空	557	2	
15	J851-FD-AL24a-03	X856930	玻璃線-中空	2558.5	2	
16	J851-FD-AL24a-06	X856930	玻璃線-中空	226	2	
17	J851-FJ01-01	20x20x3mm厚鉛通		40.5	7	
18	J851-FJ01-02	20x20x3mm厚鉛通		10.5	7	
19	J851-FJ02	6mm厚鋁巴+3mm厚鋁巴		110	4	
20	J851-FJ04	5mm厚鋁巴		2124	1	
21	J851-FJ06	50x50x4mm厚鋁角		60	4	FD門組框碼
22	J851-FJ07	50x50x4mm厚鋁角		60	4	FD門組框碼

美特鋁質有限公司 MIDI Aluminium Fabricator Ltd.				使用窗號	數量
工程號				W5/T1 & W35/T1	29
J851					
地盤					
青衣明翹匯					

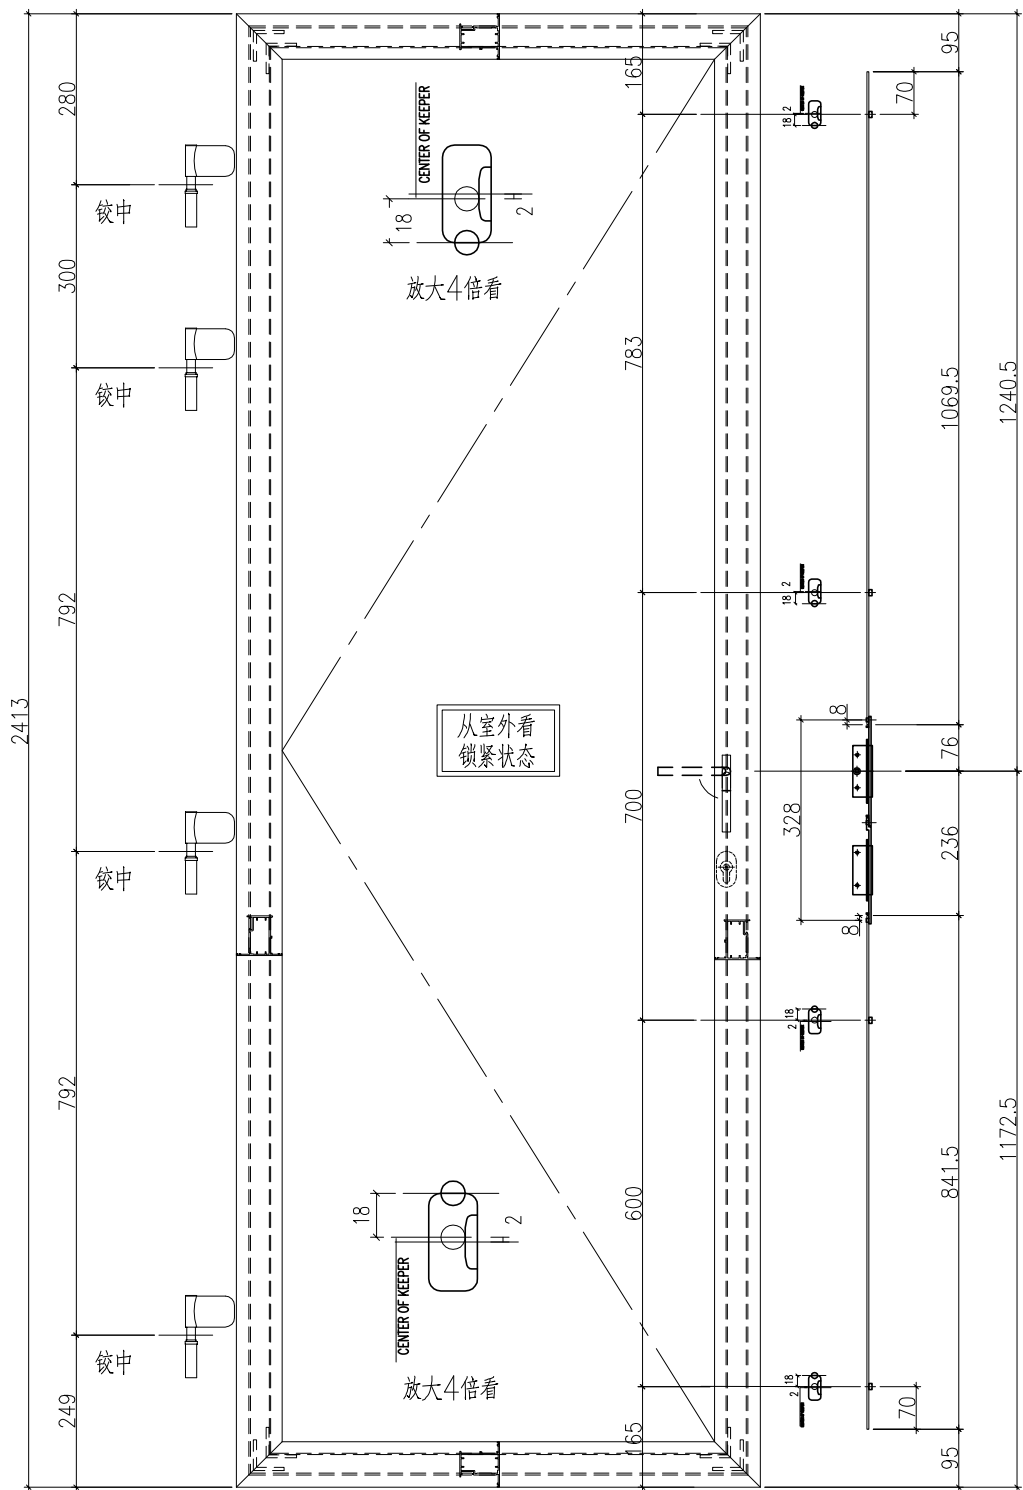

名稱	FD門多點鎖放樣	制圖	曾建平	2020-05-12	修改	A		
材料	X856921	復核			日期	2020-07-22		
顏色	UCT534193SC-3 灰色	批准			圖號	J851-DDS01		

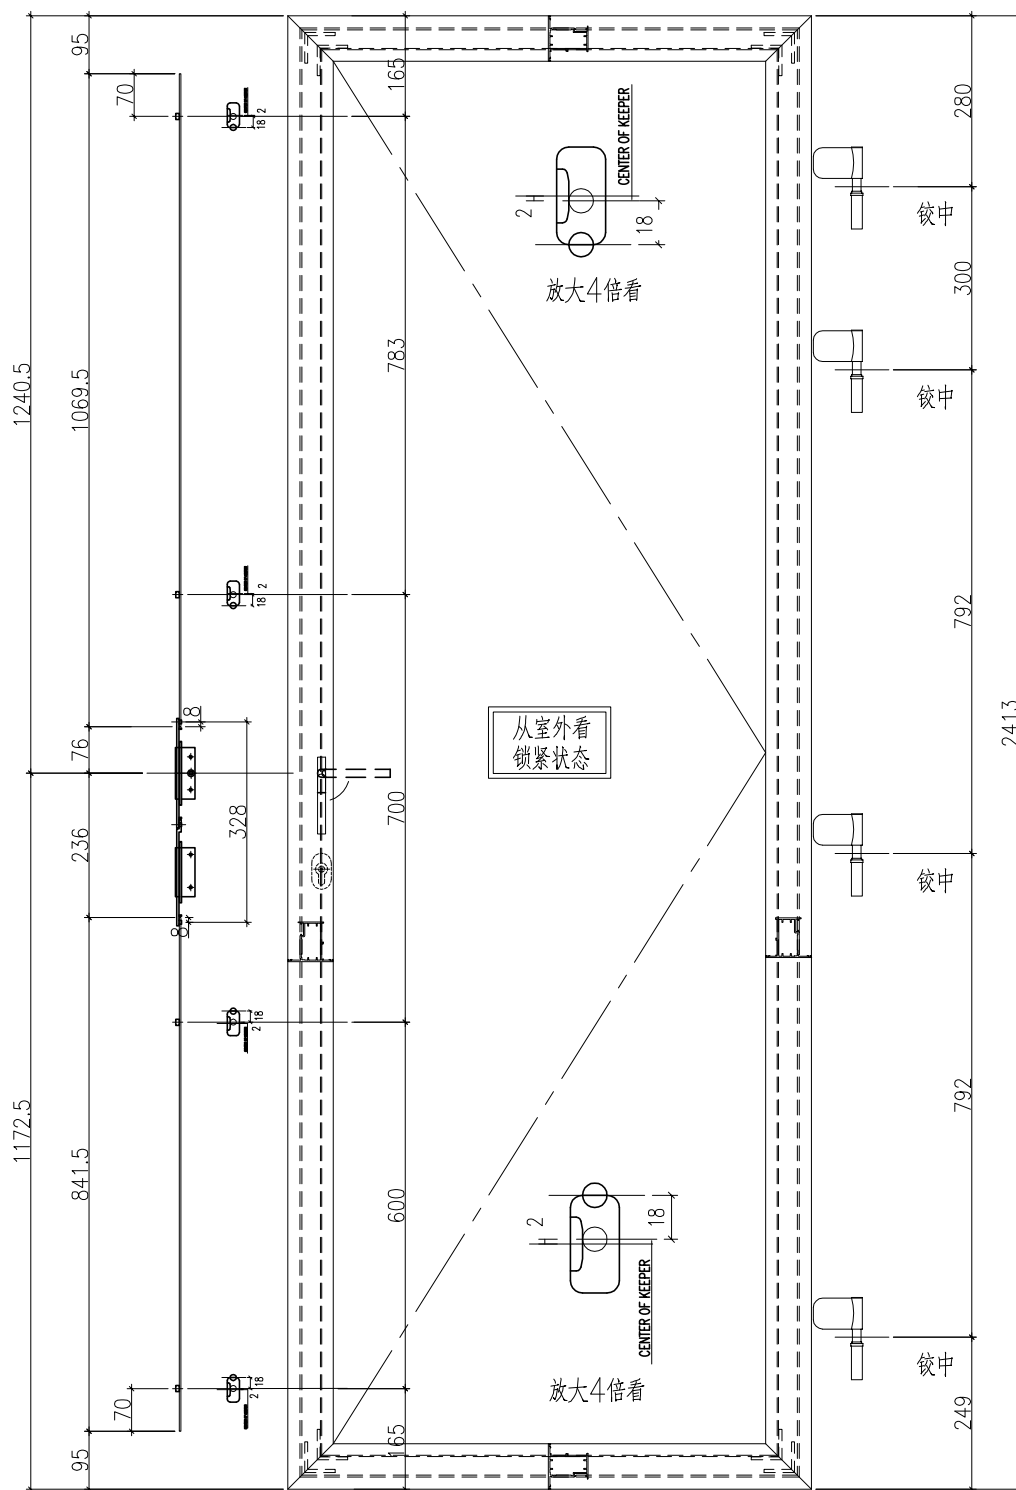

名稱	FD門多點鎖放樣	制圖	曾建平	2020-05-12	修改	A		
材料	X856921	復核			日期	2020-07-22		
顏色	UCT534193SC-3 灰色	批准			圖號	J851-DDS02		




美特鋁質

有限公司


MIDI Aluminium Fabricator Ltd.

工程號	J851	地盤	青衣明翹匯
-----	------	----	-------

使用窗號	數量
W18/T1 & W48/T1	15
W20R/T2	14

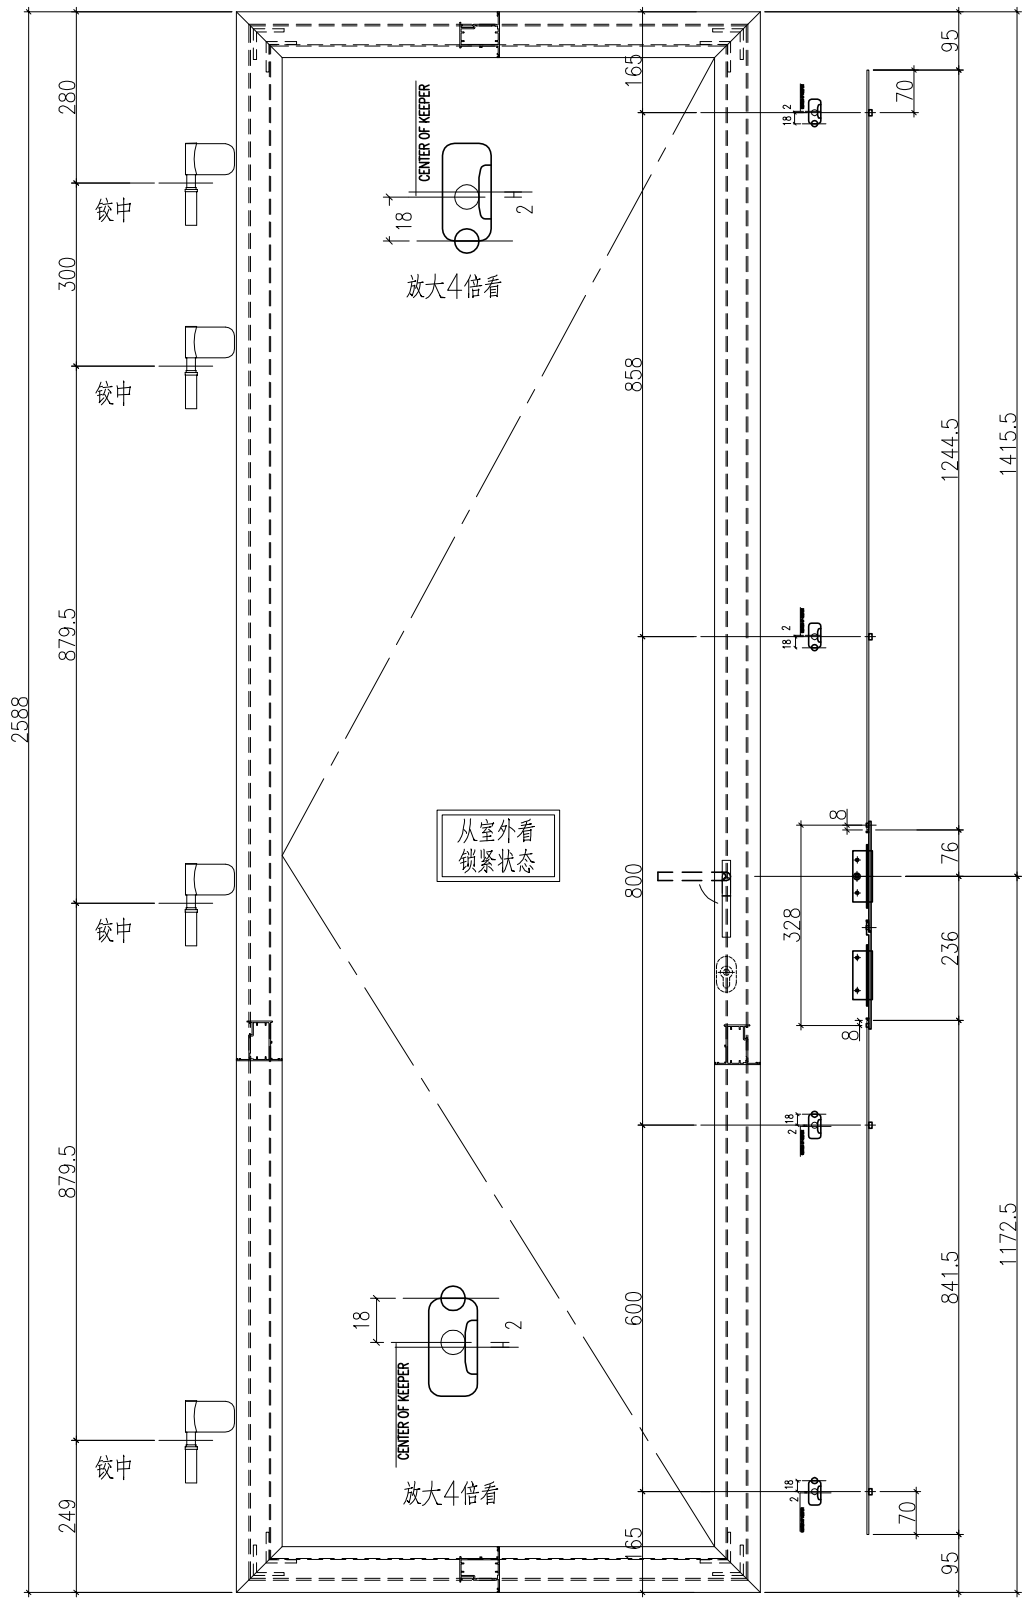

名稱	FD門多點鎖放樣	制圖	曾建平	2020-05-12	修改			
材料	X856921	復核			日期			
顏色	UCT534193SC-3 灰色	批准			圖號	J851-DDS01a		

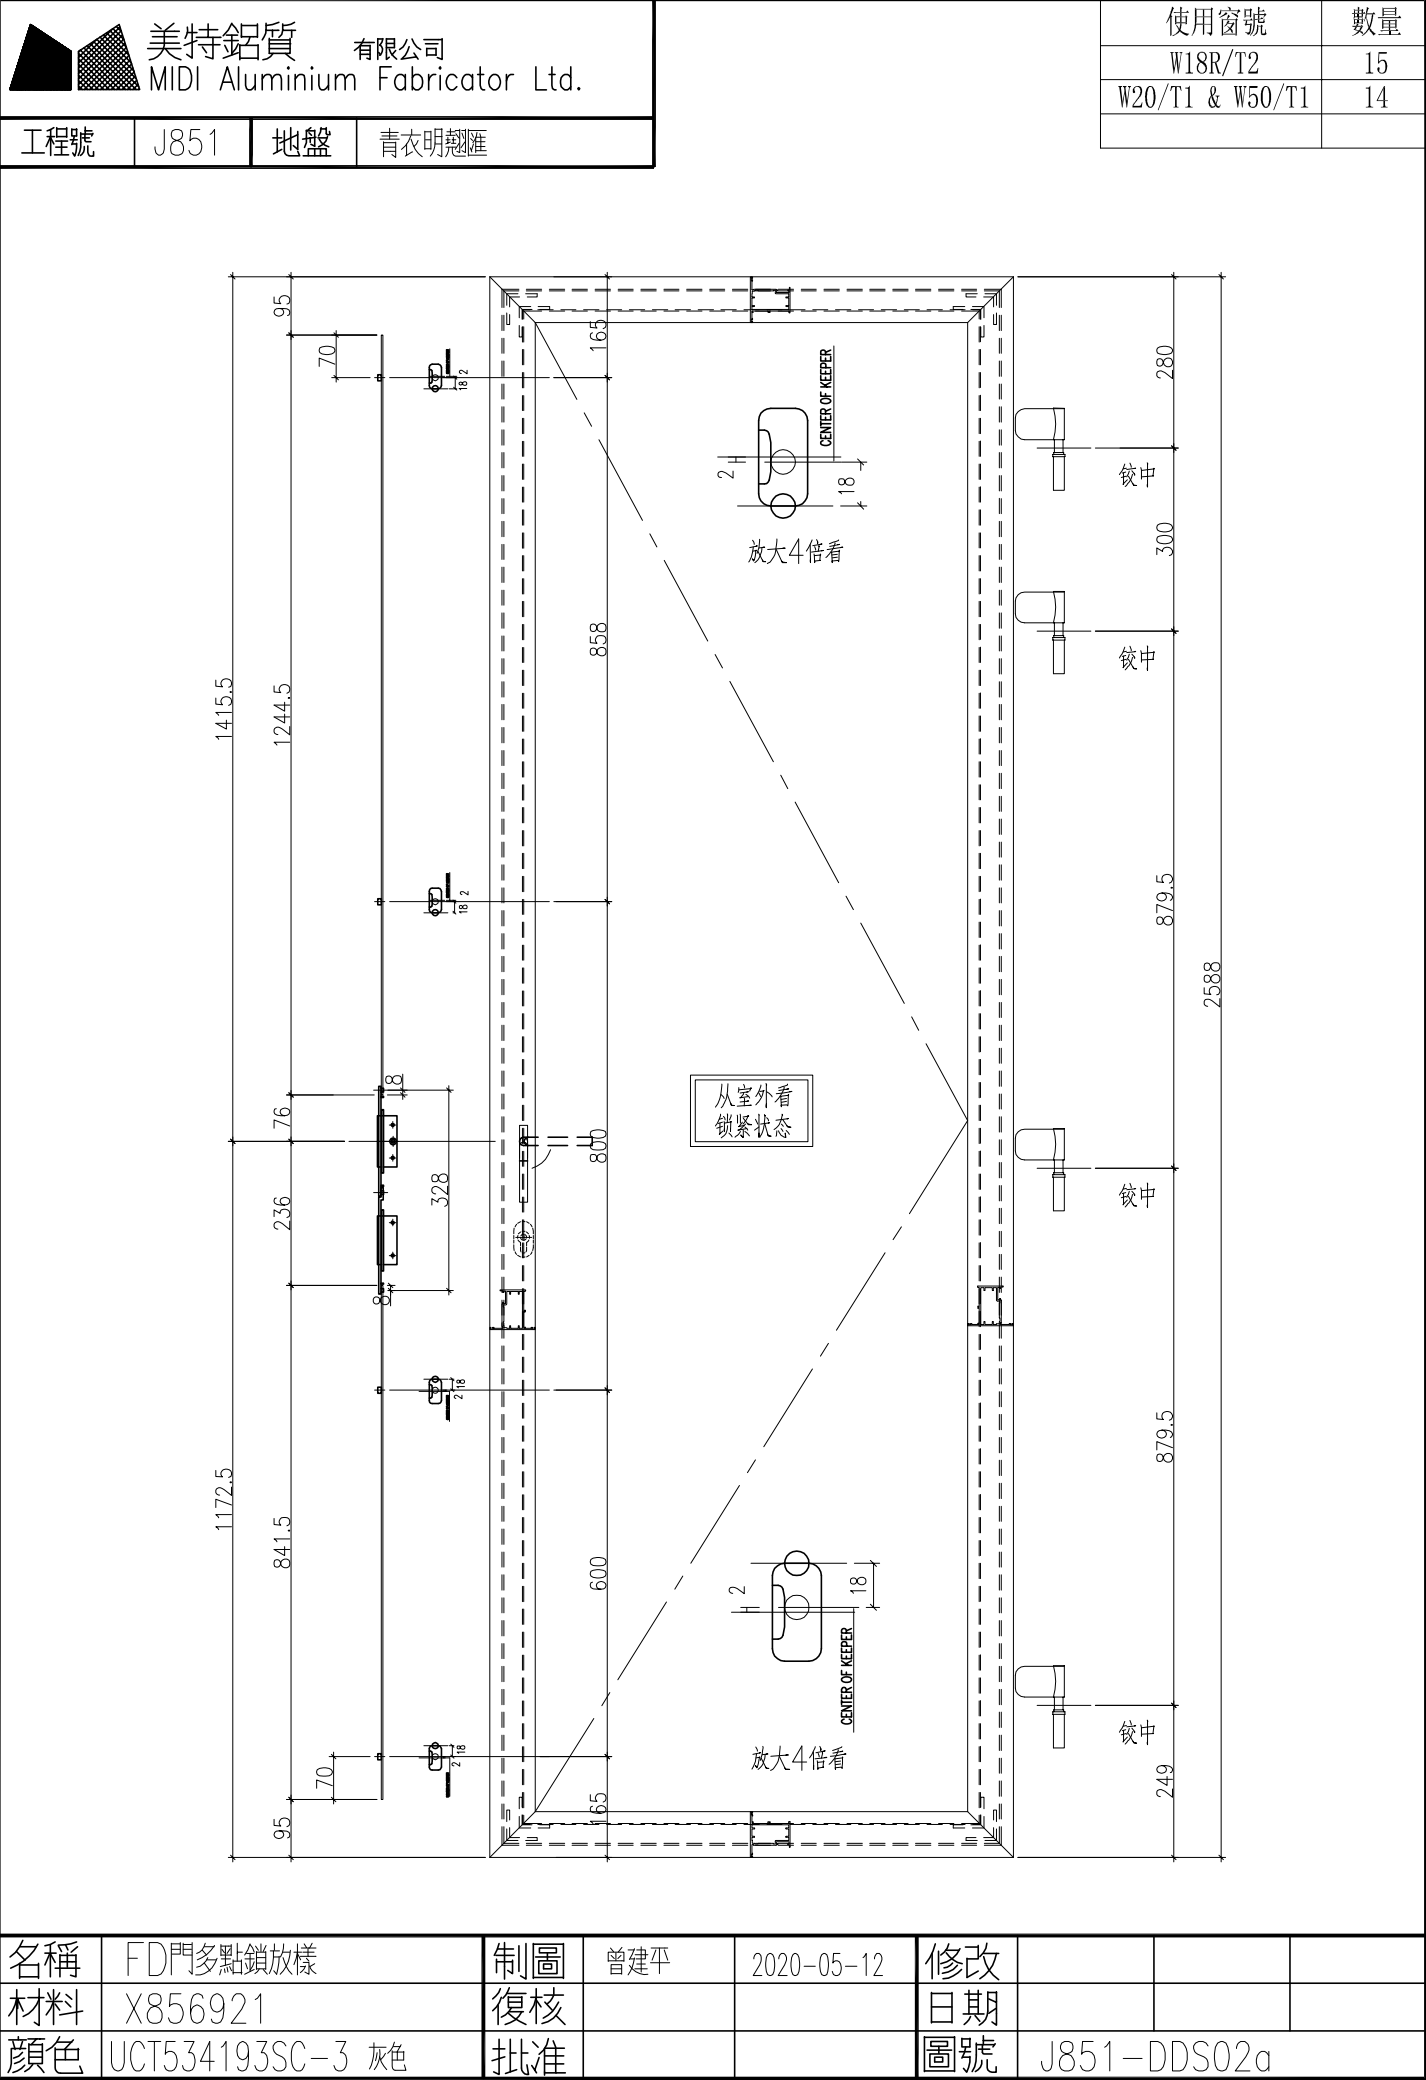


名稱	FD門多點鎖放樣	制圖	曾建平	2020-05-12	修改			
材料	X856921	復核			日期			
顏色	UCT534193SC-3 灰色	批准			圖號	J851-DDS02a		

名稱	FD門多點鎖放樣	制圖	曾建平	2020-05-12	修改	A	B	
材料	X856921	復核			日期	2020-05-27	2020-07-22	
顏色	TUC43350SC(ZH)-3 白色	批准			圖號	J851-DDS04		



使用窗號	數量
W18Ra/T2 & W48Ra/T2	15
W20a/T1	14

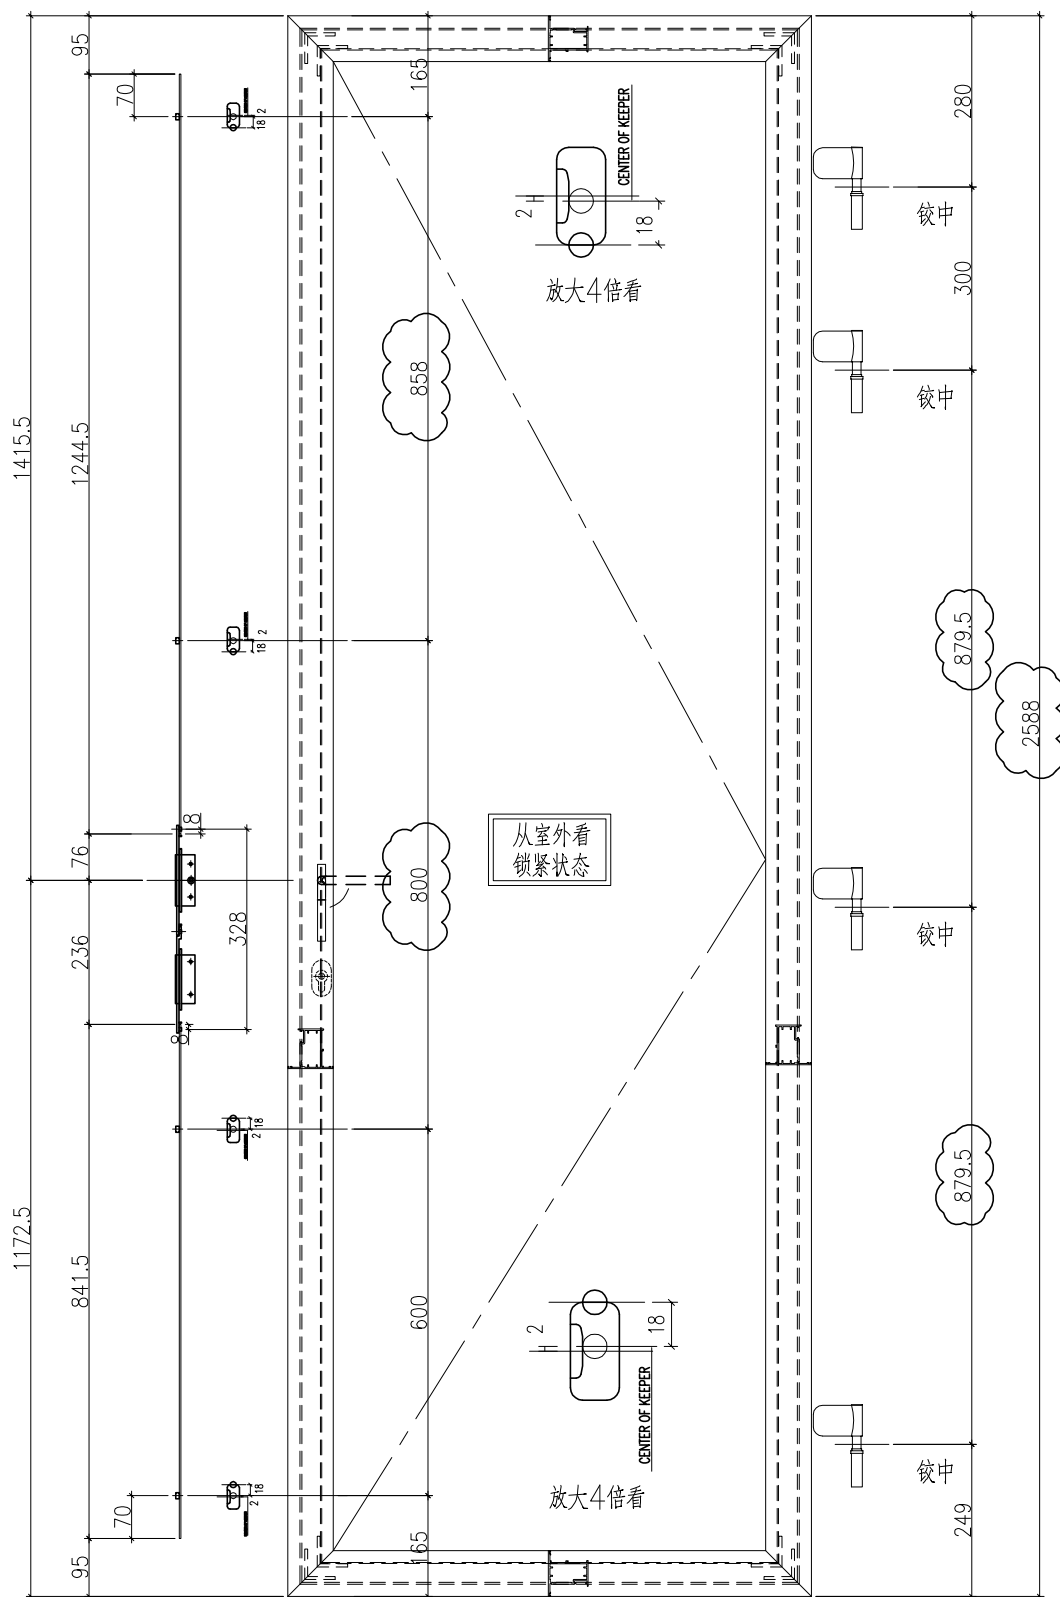

名稱	FD門多點鎖放樣	制圖	曾建平	2020-05-12	修改	A	B	
材料	X856921	復核			日期	2020-05-27	2020-07-22	
顏色	TUC43350SC(ZH)-3 白色	批准			圖號	J851-DDS05		





美特鋁質

MIDI Aluminium Fabricator Ltd.


有限公司

工程號	J851	地盤	青衣明翹匯
-----	------	----	-------


产品编号	l (mm)	数量	A	B	N	M	N1	M1	备注
J851-FD-AL01-01	2470	29			2	792			
J851-FD-AL01-02	2645	29			2	879.5			

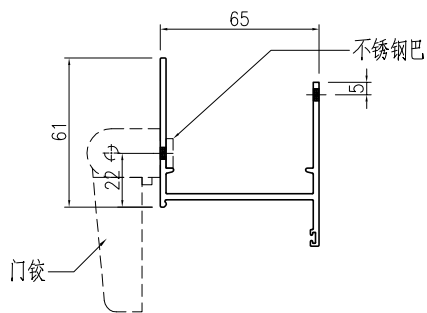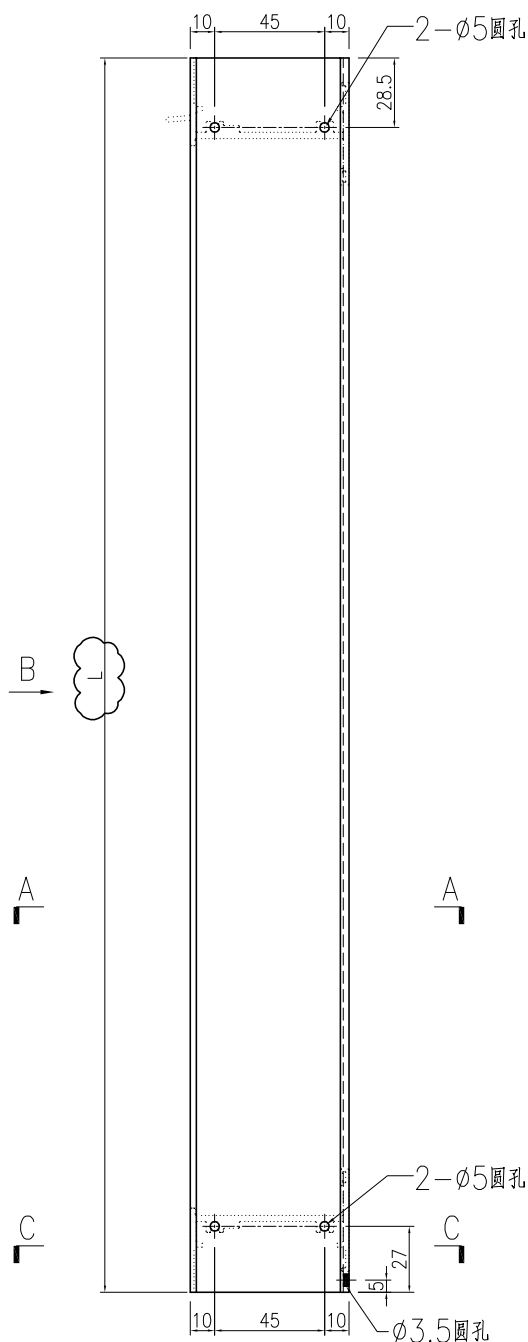

SECTION A-A

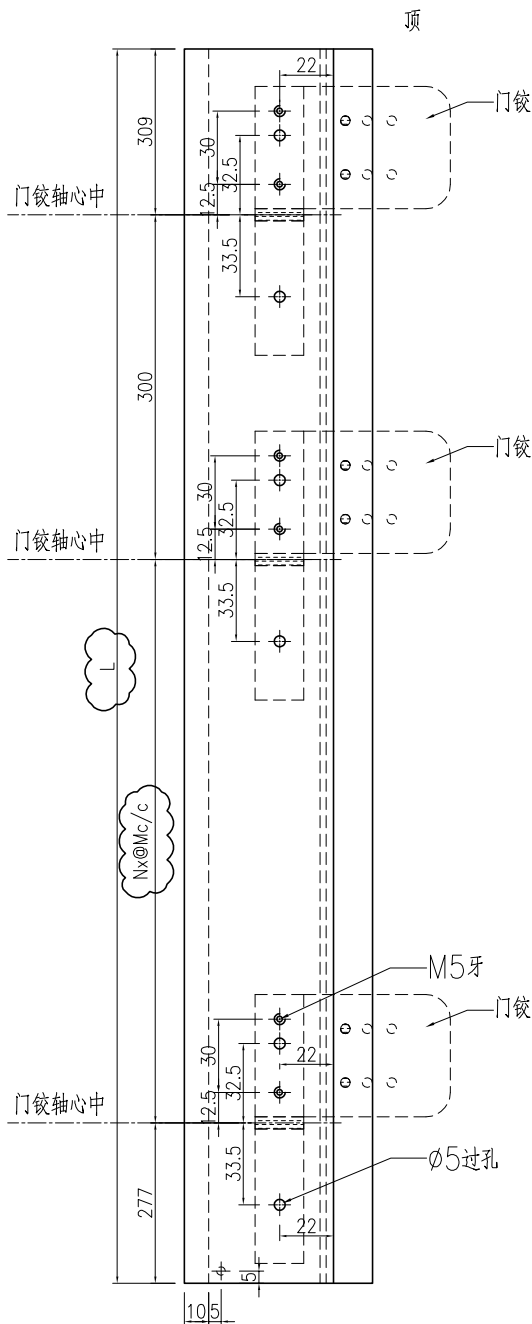

VIEW B-B

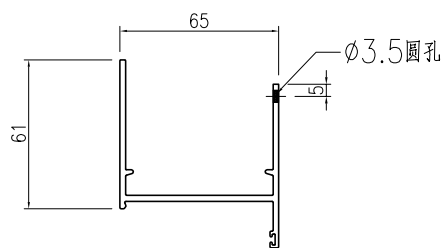

SECTION C-C

名稱	生邊企一門款	制圖	曾建平	2020-05-12	修改	A	B	
材料	X856921	復核			日期	2020-05-27	2020-07-22	
顏色	UCT534193SC-3 灰色	批准			圖號	J851-FD-AL01		




美特鋁質

有限公司


MIDI Aluminium Fabricator Ltd.

工程號	J851	地盤	青衣明翹匯
-----	------	----	-------


产品编号	l (mm)	数量	A	N	M	B	N1	M1	备注
J851-FD-AL02-01	2470	29			2	792			
J851-FD-AL02-02	2645	29			2	879.5			

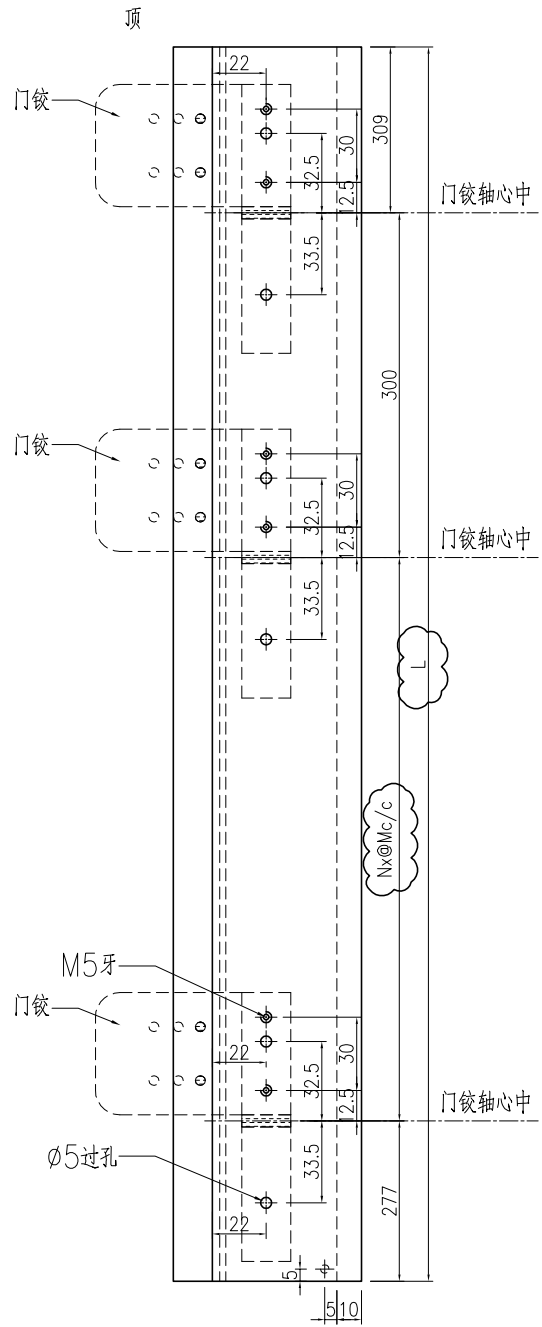

VIEW B-B

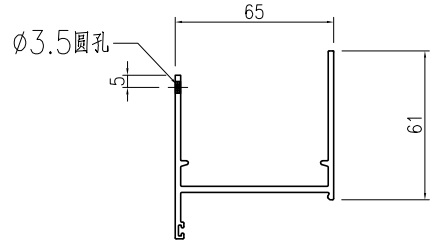


SECTION C-C


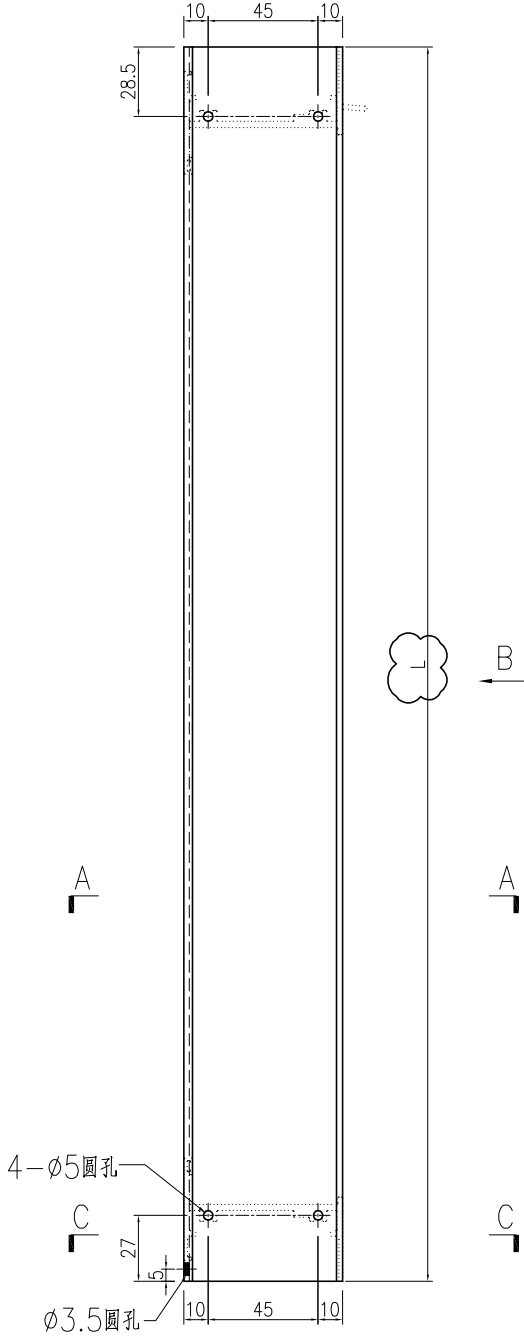


SECTION A-A

名稱	生邊企一門款	制圖	曾建平	2020-05-12	修改	A	B	
材料	X856921	復核			日期	2020-05-27	2020-07-22	
顏色	UCT534193SC-3 灰色	批准			圖號	J851-FD-AL02		

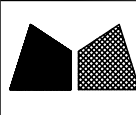 美特鋁質有限公司 MIDI Aluminium Fabricator Ltd.	产品编号	l (mm)	数量	A	B	C	D	N	M	备注
	J851-FD-AL05-01	2470	29	704	783	335	335	6	300	
	J851-FD-AL05-02	2645	29	808	858	122.5	122.5	8	300	

工程號	J851	地盤	青衣明翹匯
-----	------	----	-------

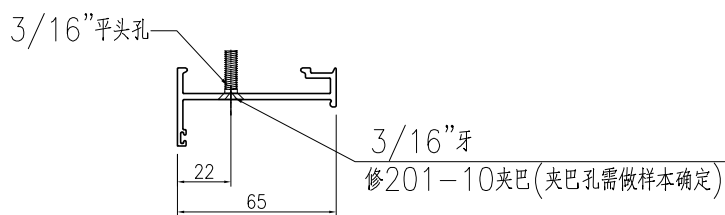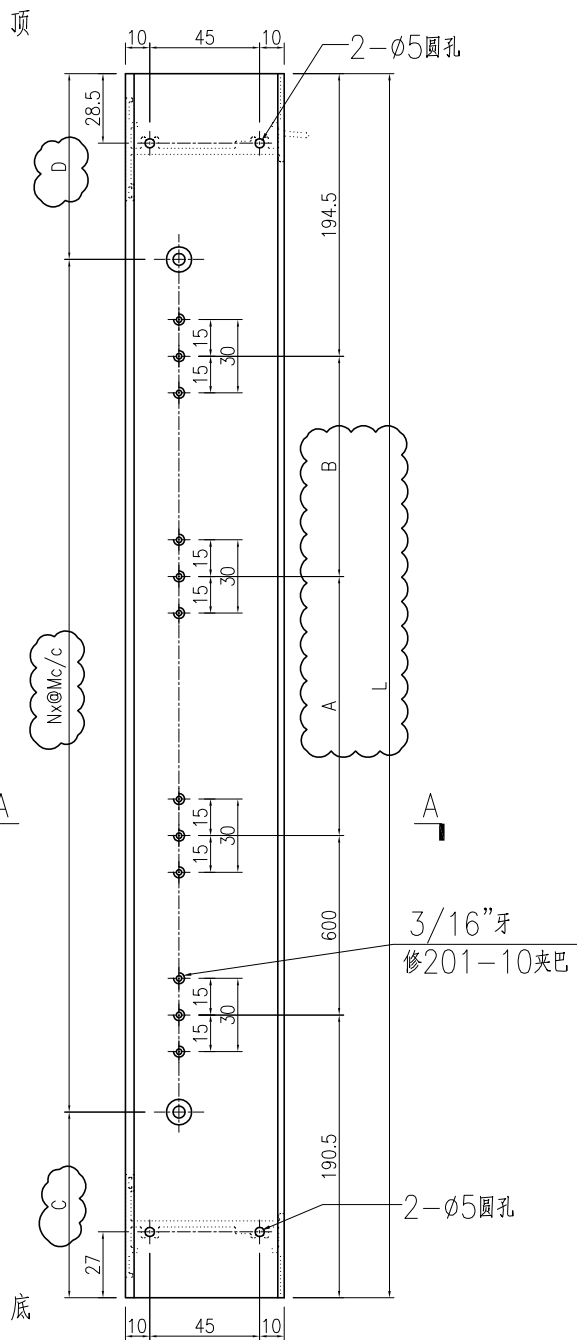

SECTION A-A

名稱	生夾企	制圖	曾建平	2020-05-12	修改	A	B	
材料	X85683	復核			日期	2020-05-27	2020-07-22	
顏色	UCT534193SC-3 灰色	批准			圖號	J851-FD-AL05		

MIDI Aluminium Fabricator Ltd.

有限公司

工程號

J851

地盤

青衣明翹匯



名稱	生夾企	制圖	曾建平	2020-05-12	修改	A	B	
材料	X85683	復核			日期	2020-05-27	2020-07-22	
顏色	UCT534193SC-3 灰色	批准			圖號	J851-FD-AL06		



美特鋁質

有限公司

MIDI Aluminium Fabricator Ltd.



工程號

J851


地盤

青衣明翹匯

产品编号	L(mm)	数量	A	N	M	B	N1	M1	备注
		29							

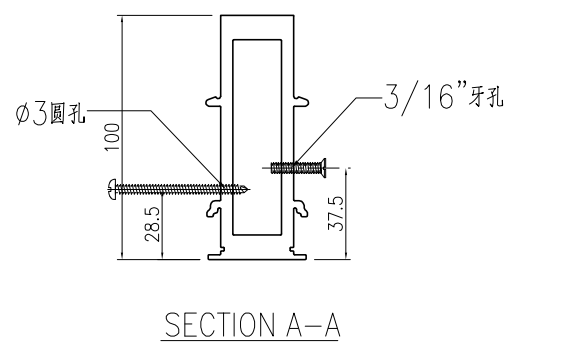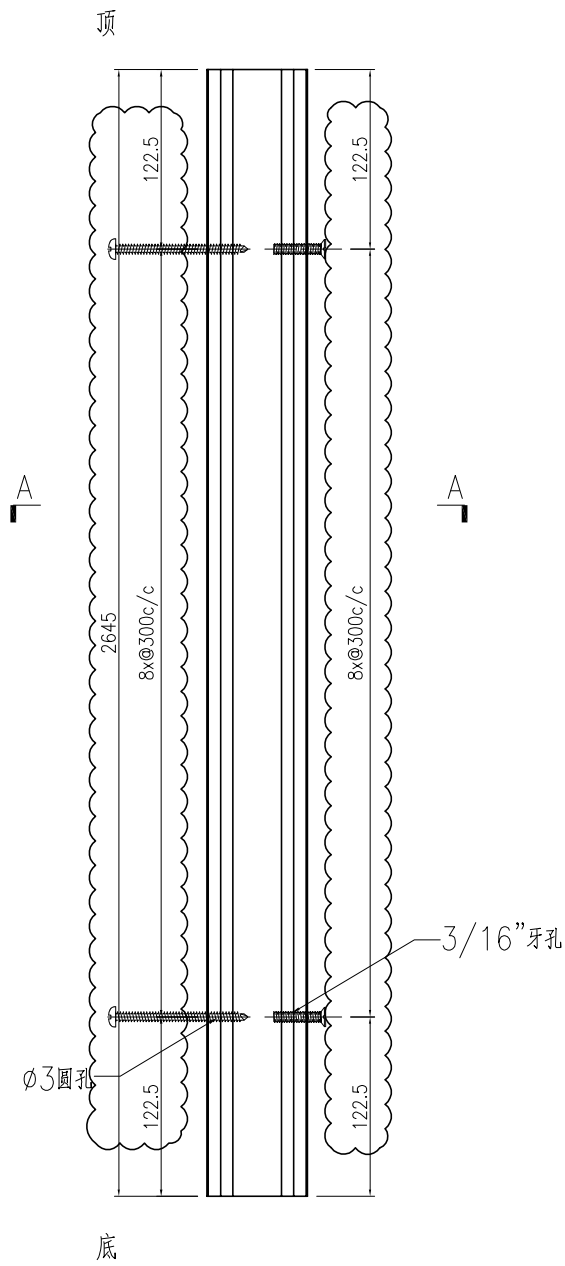

名稱	夾框通	制圖	曾建平	2020-05-12	修改	A		
材料	X85684	復核			日期	2020-07-22		
顏色	UCT534193SC-3 灰色	批准			圖號	J851—FD—AL15		

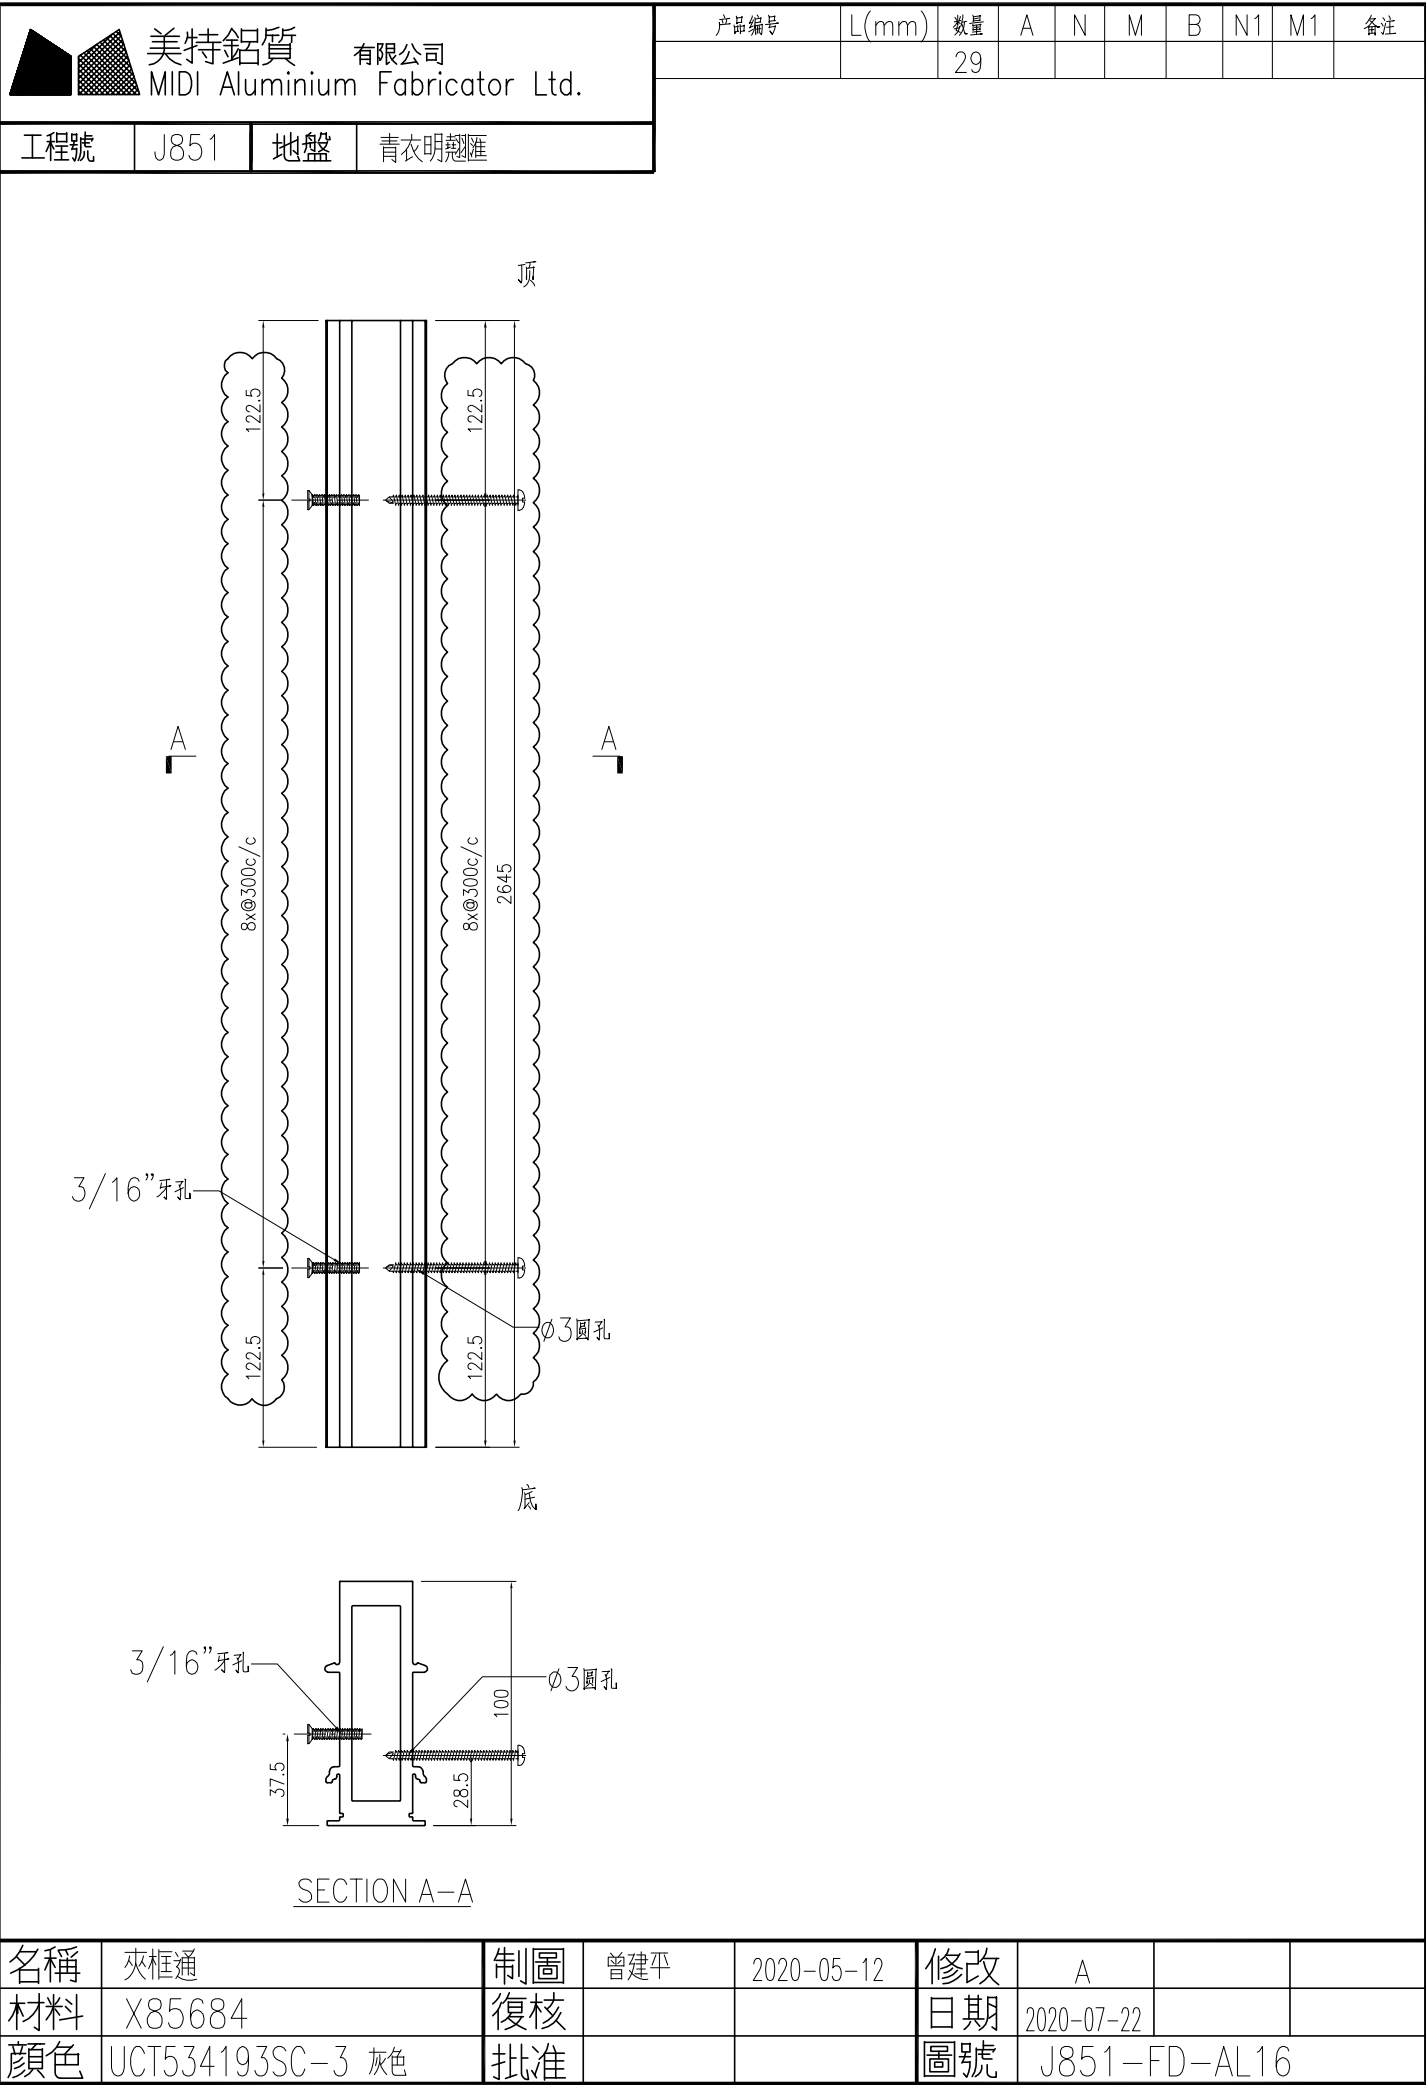



美特鋁質

有限公司

MIDI Aluminium Fabricator Ltd.



工程號

J851


地盤

青衣明翹匯

产品编号	L(mm)	数量	A	N	M	B	N1	M1	备注
		29							

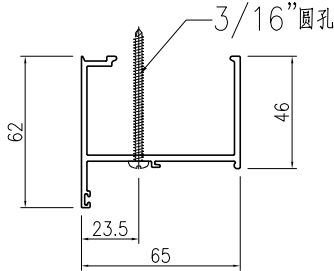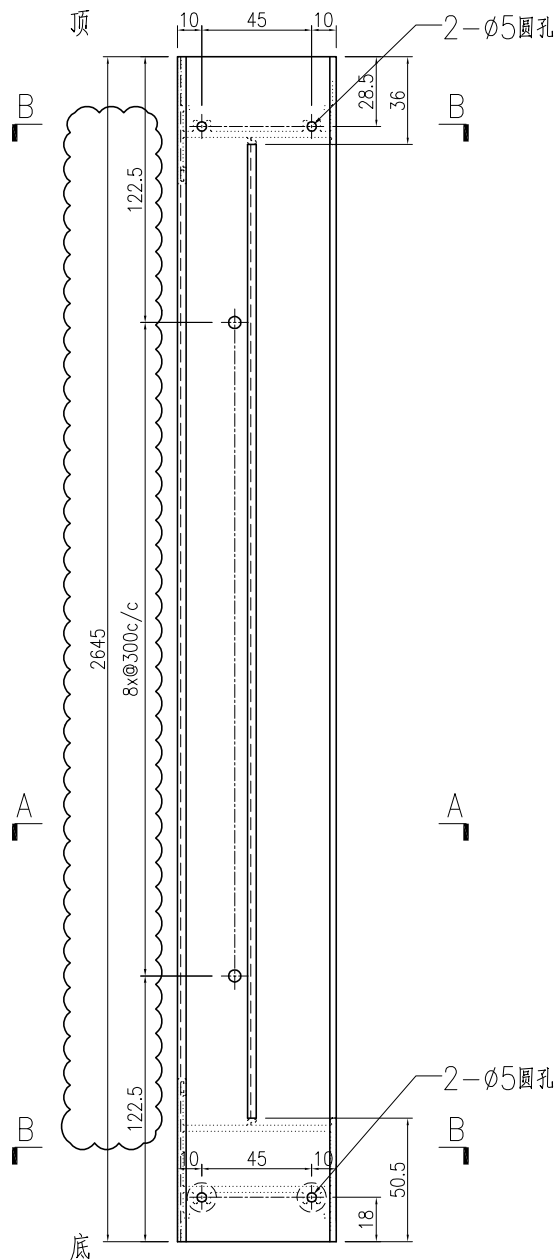

SECTION A-A


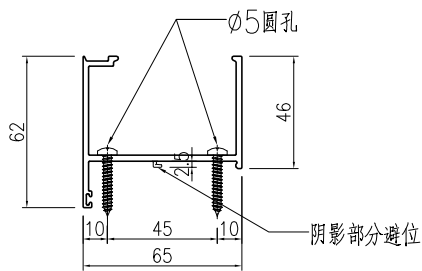


SECTION B-B


名稱	梗夾企	制圖	曾建平	2020-05-12	修改	A		
材料	X85682	復核			日期	2020-07-22		
顏色	UCT534193SC-3 灰色	批准			圖號	J851-FD-AL17		

美特鋁質有限公司 MIDI Aluminium Fabricator Ltd.			
工程號	J851	地盤	青衣明翹匯

产品编号	L(mm)	数量	A	N	M	B	N1	M1	备注
		29							

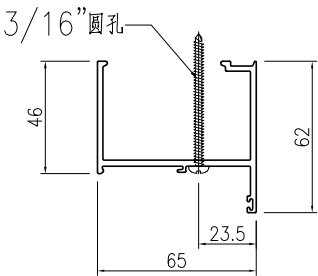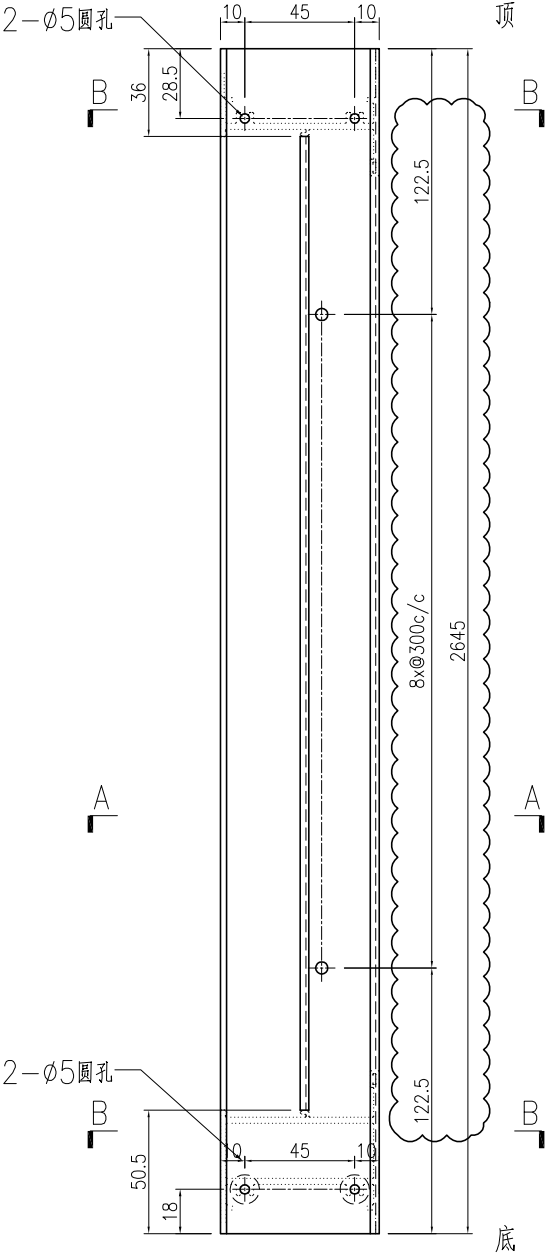

SECTION A-A

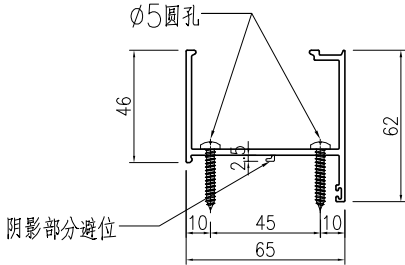



SECTION B-B

名稱	梗夾企	制圖	曾建平	2020-05-12	修改	A		
材料	X85682	復核			日期	2020-07-22		
顏色	UCT534193SC-3 灰色	批准			圖號	J851-FD-AL18		




产品编号	L(mm)	数量	A	N	M	B	N1	M1	备注
		29							

工程號	J851	地盤	青衣明趵匯
-----	------	----	-------

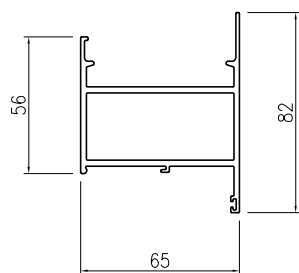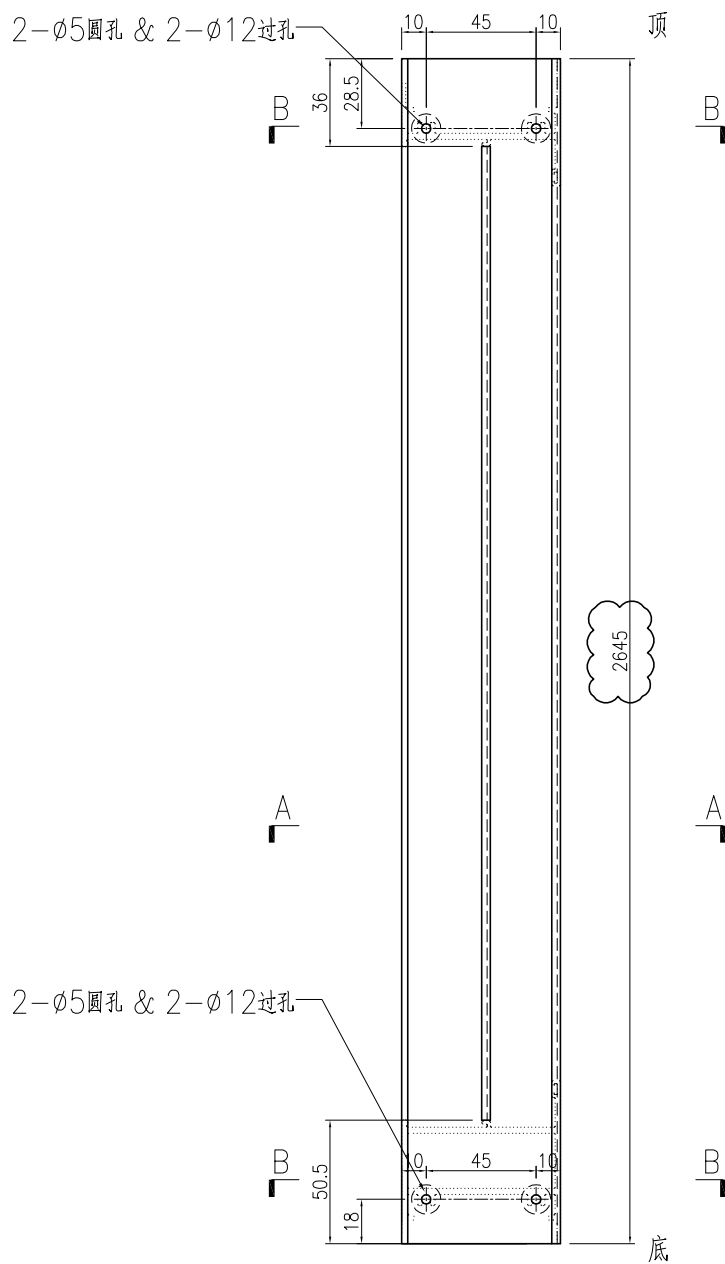



SECTION A-A

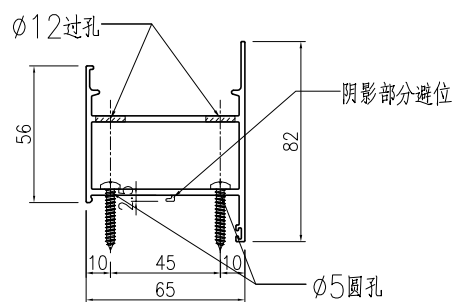


SECTION B-B

名稱	梗邊企	制圖	曾建平	2020-05-12	修改	A		
材料	X85677	復核			日期	2020-07-22		
顏色	UCT534193SC-3 灰色	批准			圖號	J851-FD-AL19		

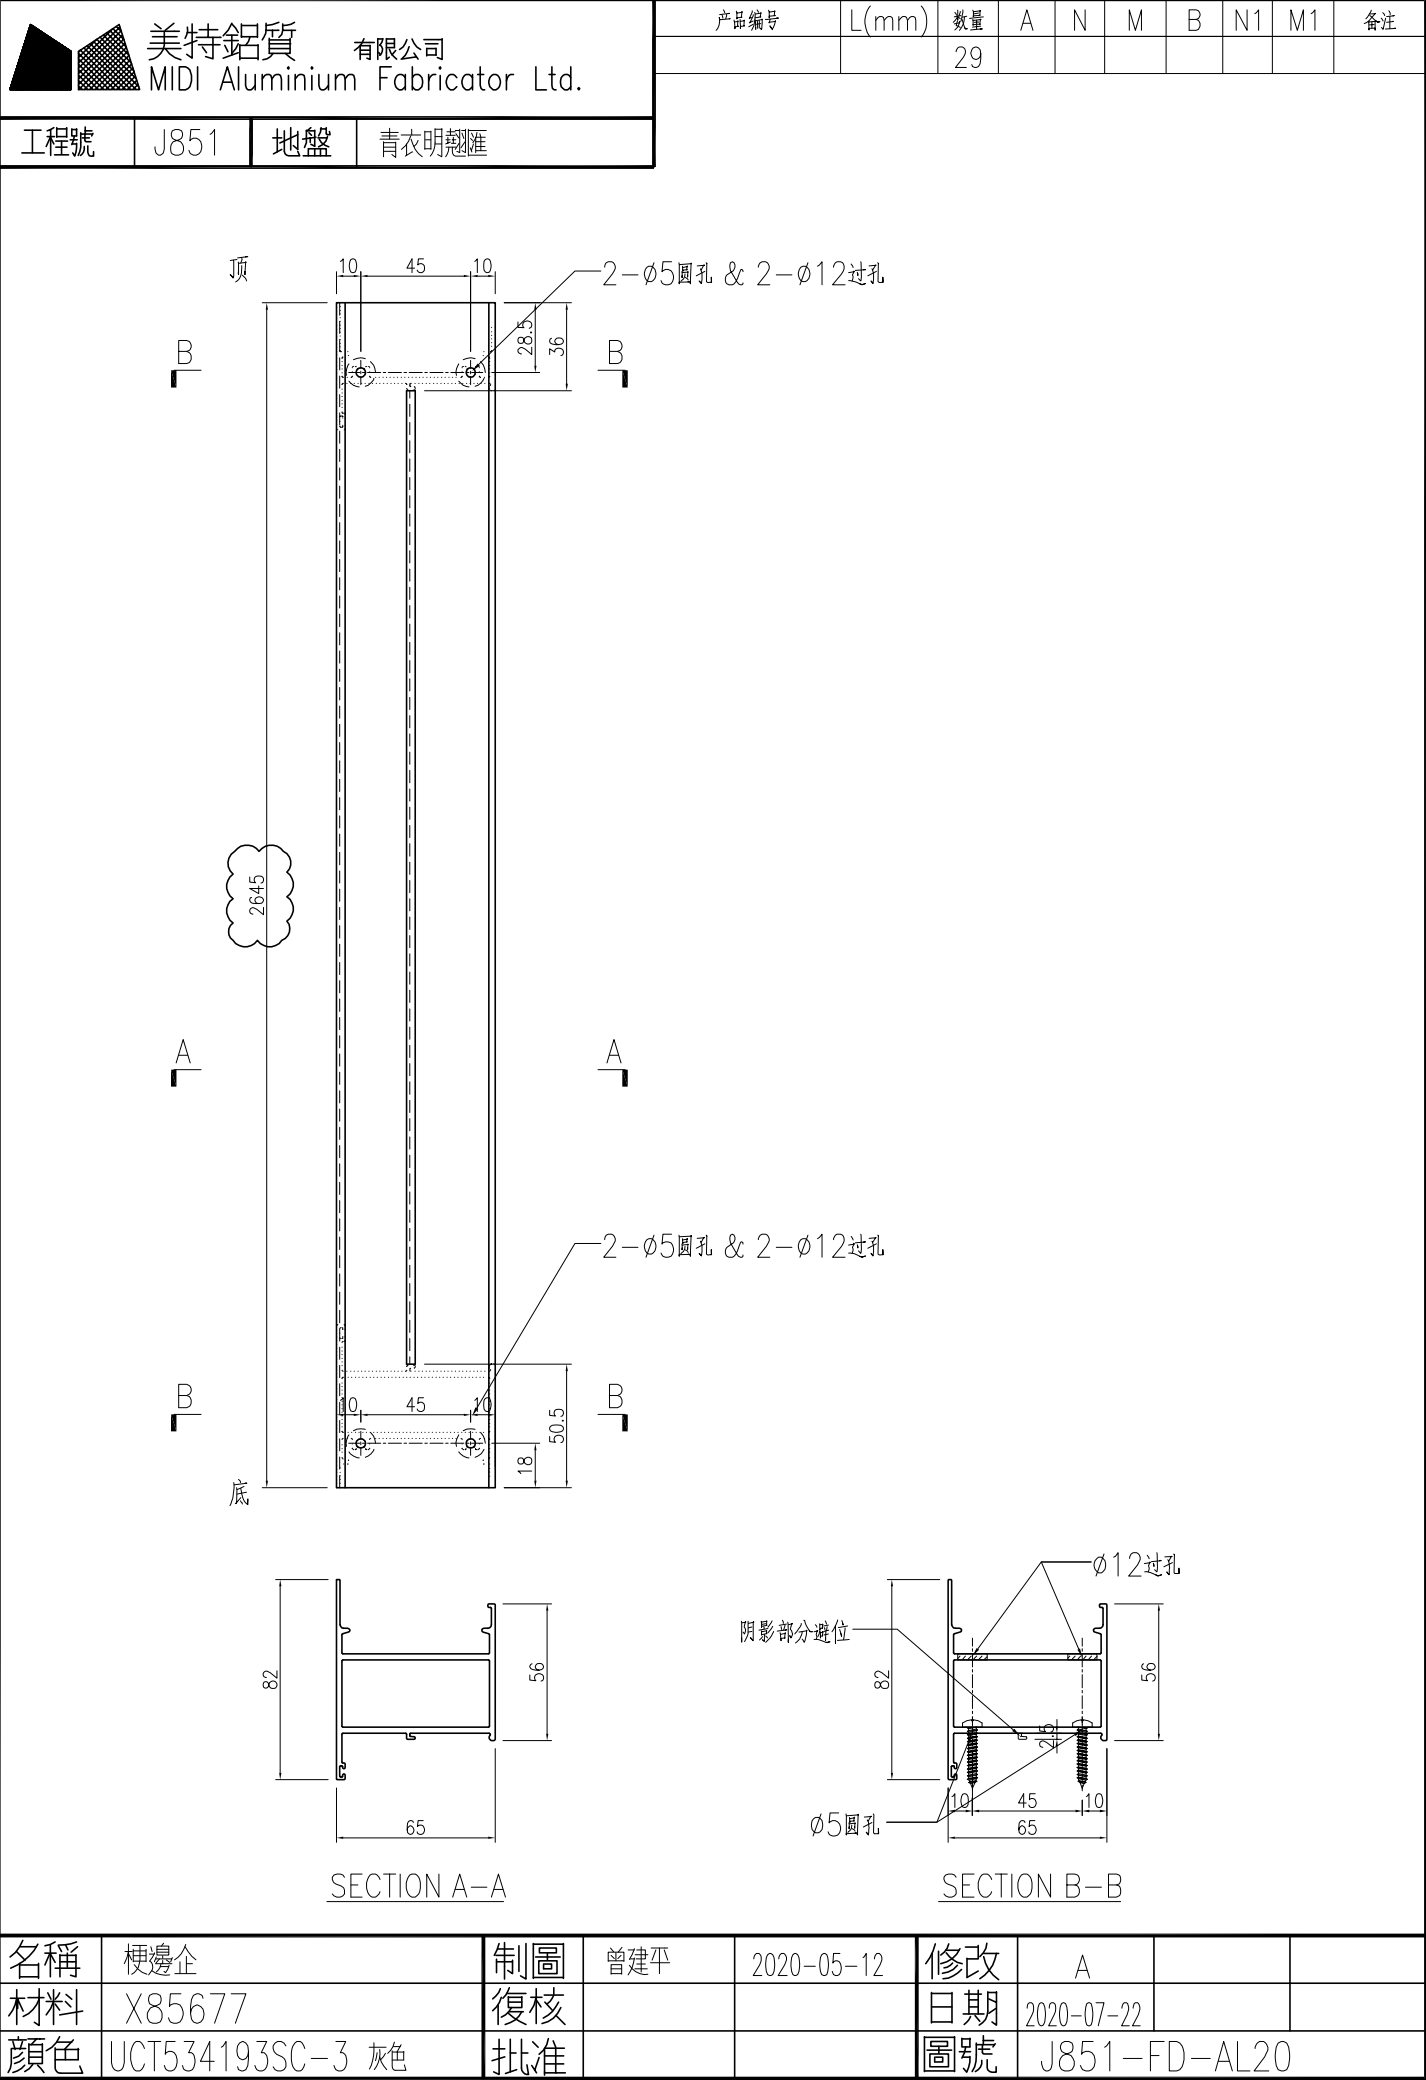


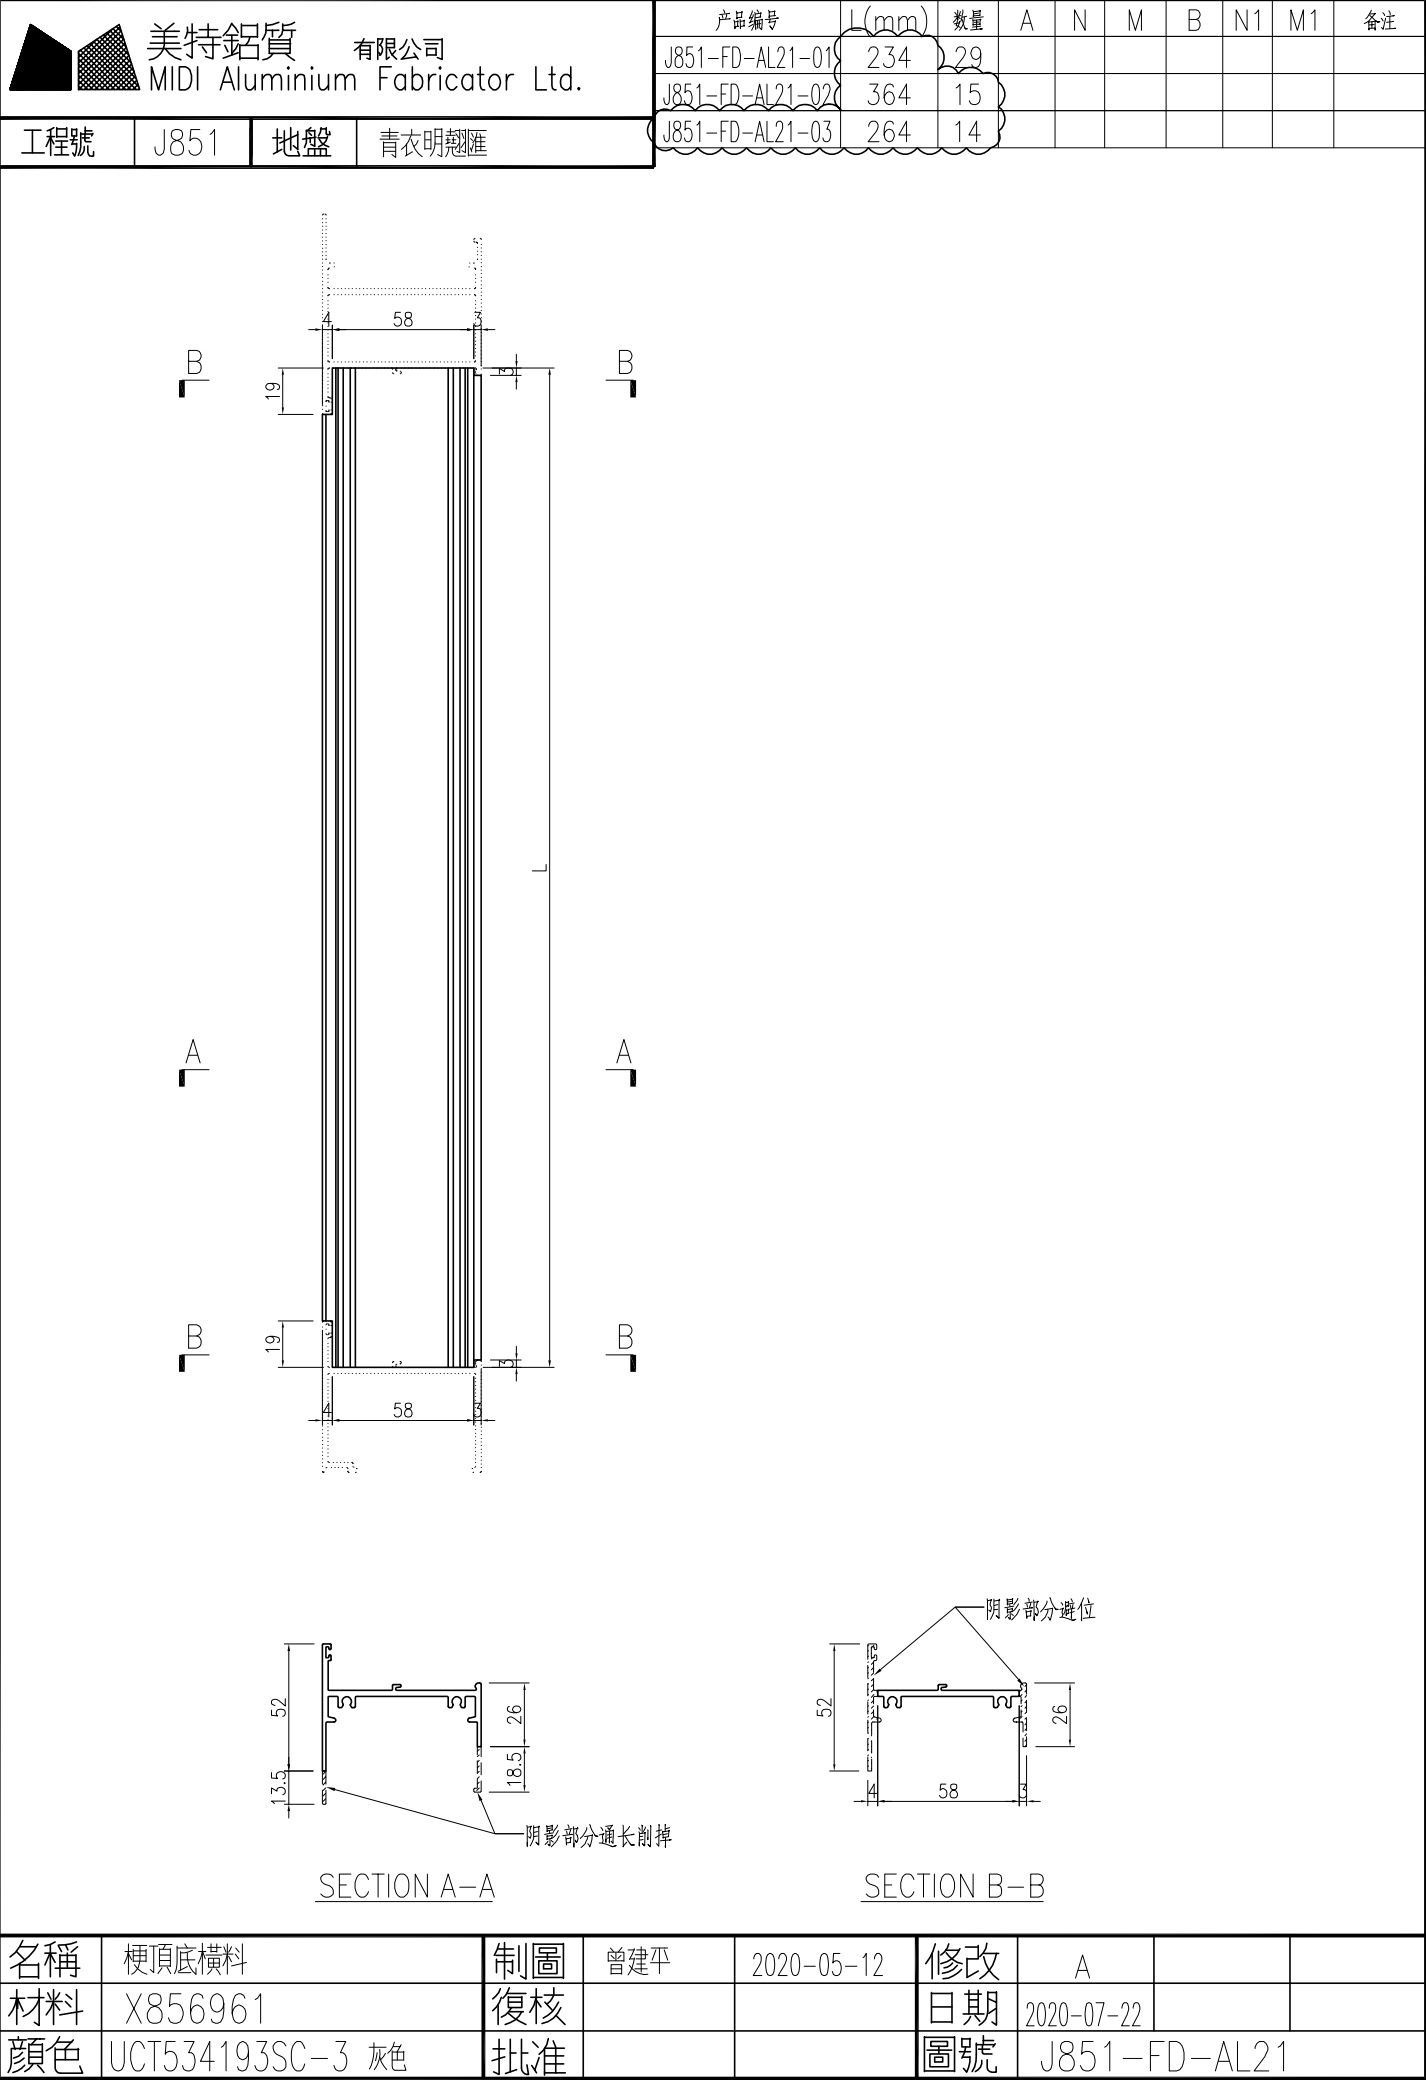


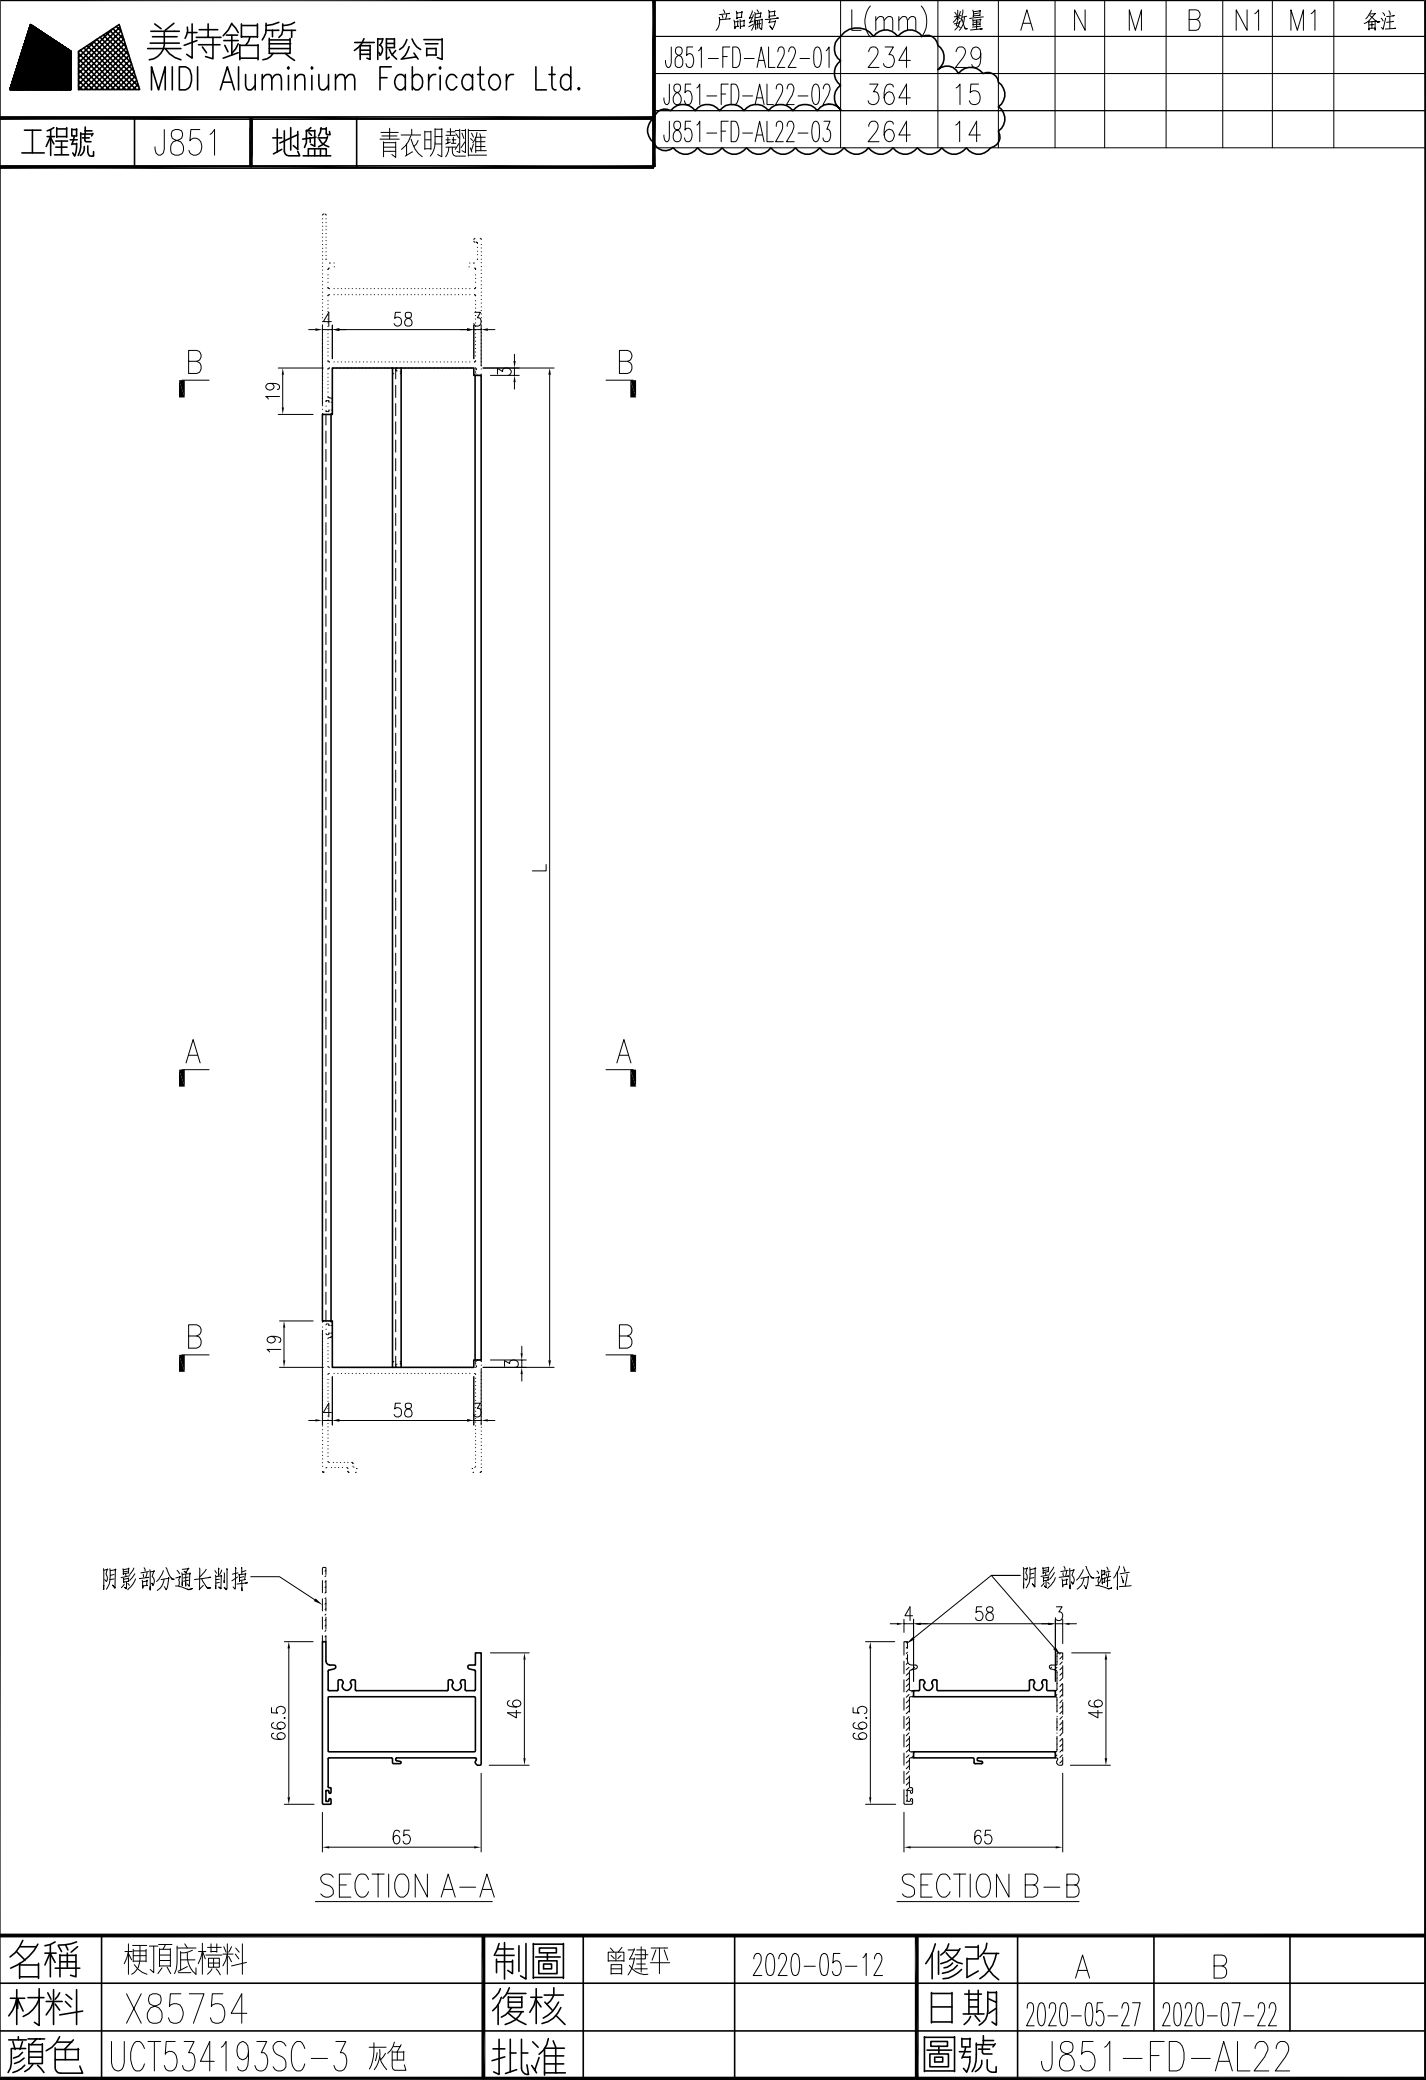


美特鋁質有限公司 MIDI Aluminium Fabricator Ltd.				产品编号		L (mm)		数量		备注									
工程號 J851 地盤 青衣明翹匯 A A 19 21 SECTION A-A				J851-FD-AL24-01		2470		116											
				J851-FD-AL24-02		557		116											
				J851-FD-AL24-03		2558.5		116											
				J851-FD-AL24-04		196		58											
				J851-FD-AL24-05		326		30											
				J851-FD-AL24-06		226		28											
名稱				玻璃—中空		制圖		曾建平		2020-05-12		修改		A					
材料				X856930		復核						日期		2020-07-22					
顏色				UCT534193SC-3 灰色		批准						圖號		J851-FD-AL24					

 美特鋁質有限公司 MIDI Aluminium Fabricator Ltd.			
工程號	J851	地盤	青衣明翹匯


产品编号	L(mm)	数量	A	N	M	B	N1	M1	备注
		58							

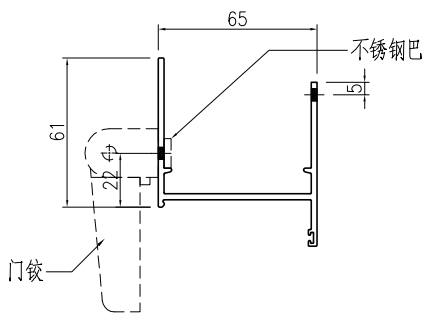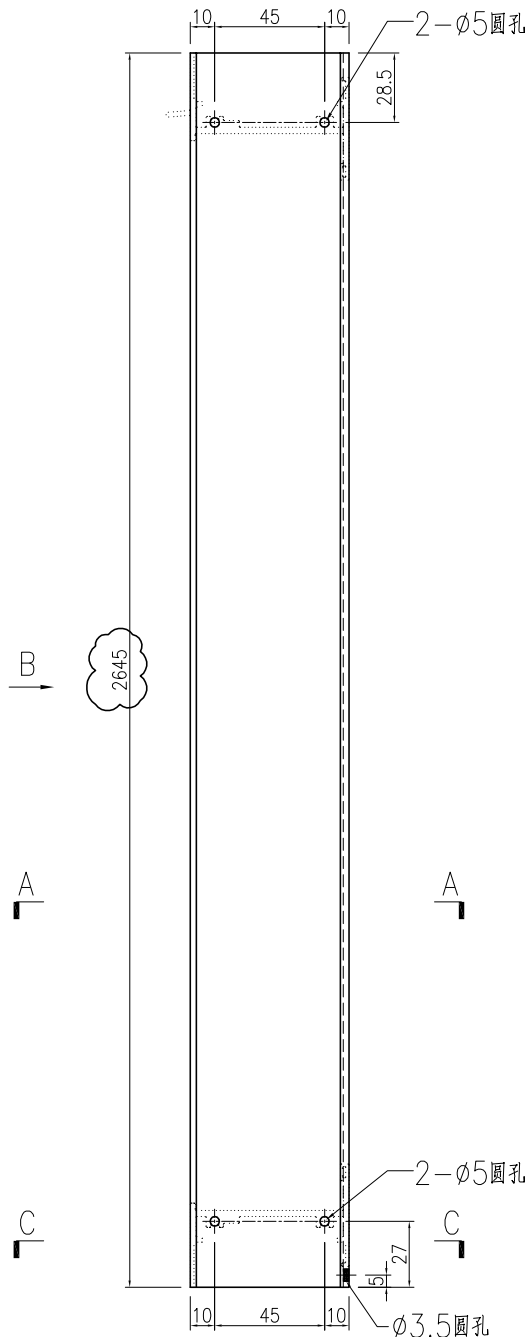

SECTION A-A

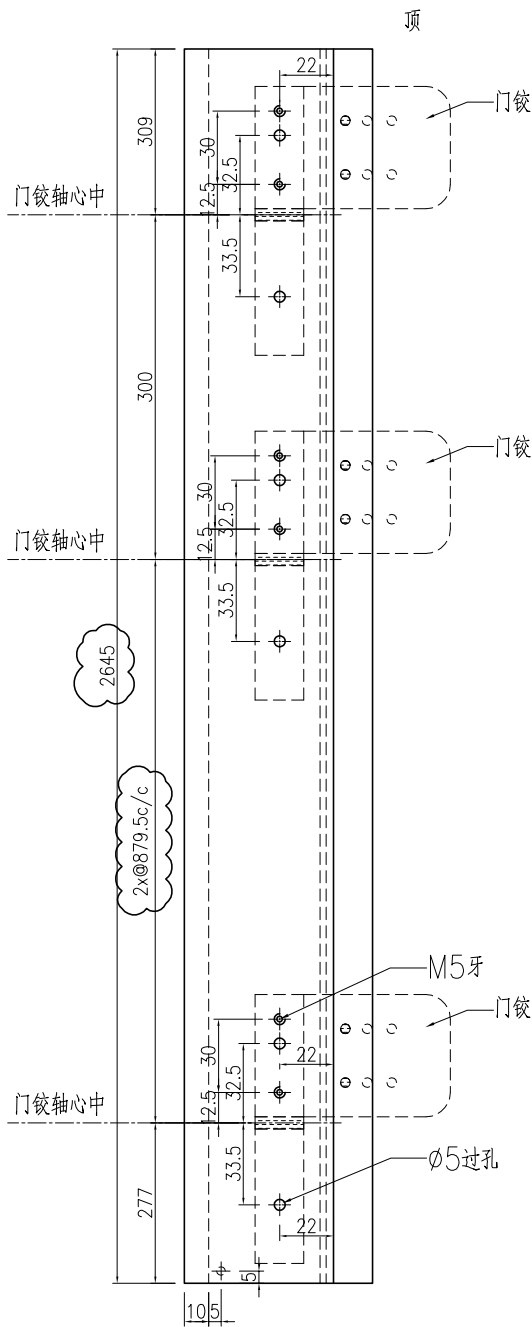

VIEW B-B

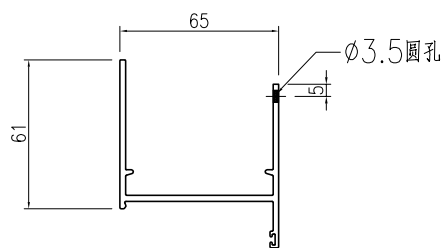

SECTION C-C

名稱	生邊企一門款	制圖	曾建平	2020-05-12	修改	A	B	
材料	X856921	復核			日期	2020-05-27	2020-07-22	
顏色	TUC43350SC(ZH)-3 白色	批准			圖號	J851-FD-AL01a		



美特鋁質

有限公司


MIDI Aluminium Fabricator Ltd.

工程號


J851

地盤

青衣明翹匯

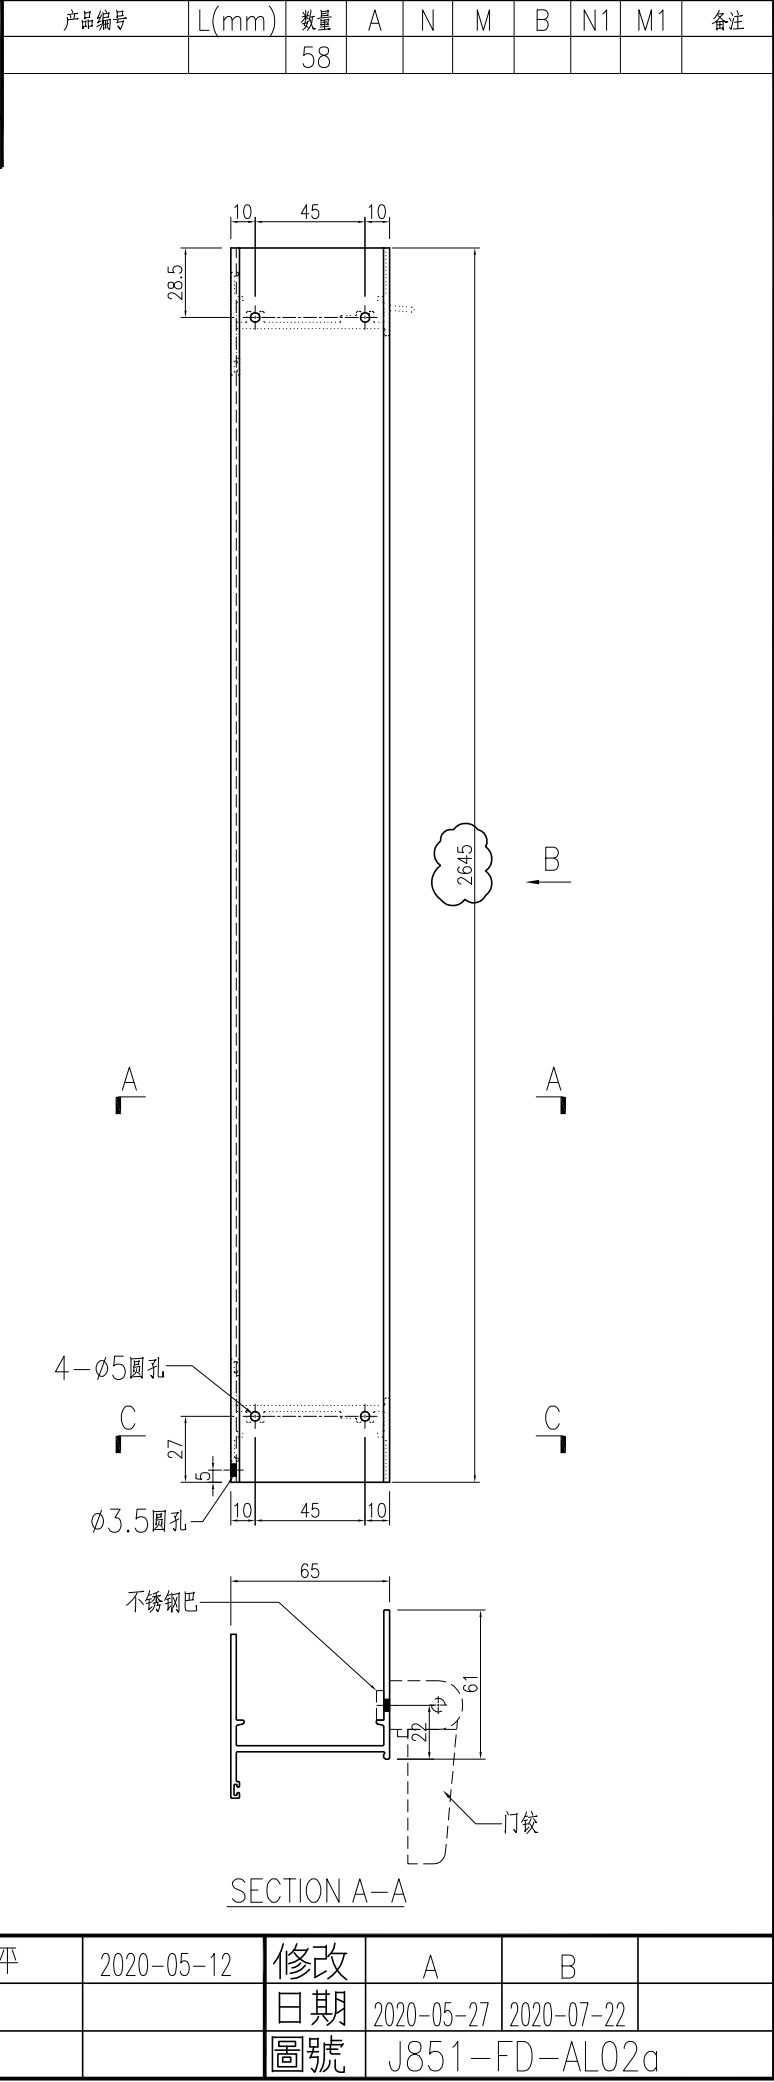



名稱	生邊企一門款	制圖	曾建平	2020-05-12	修改	A	B	
材料	X856921	復核			日期	2020-05-27	2020-07-22	
顏色	TUC43350SC(ZH)-3 白色	批准			圖號	J851-FD-AL02a		

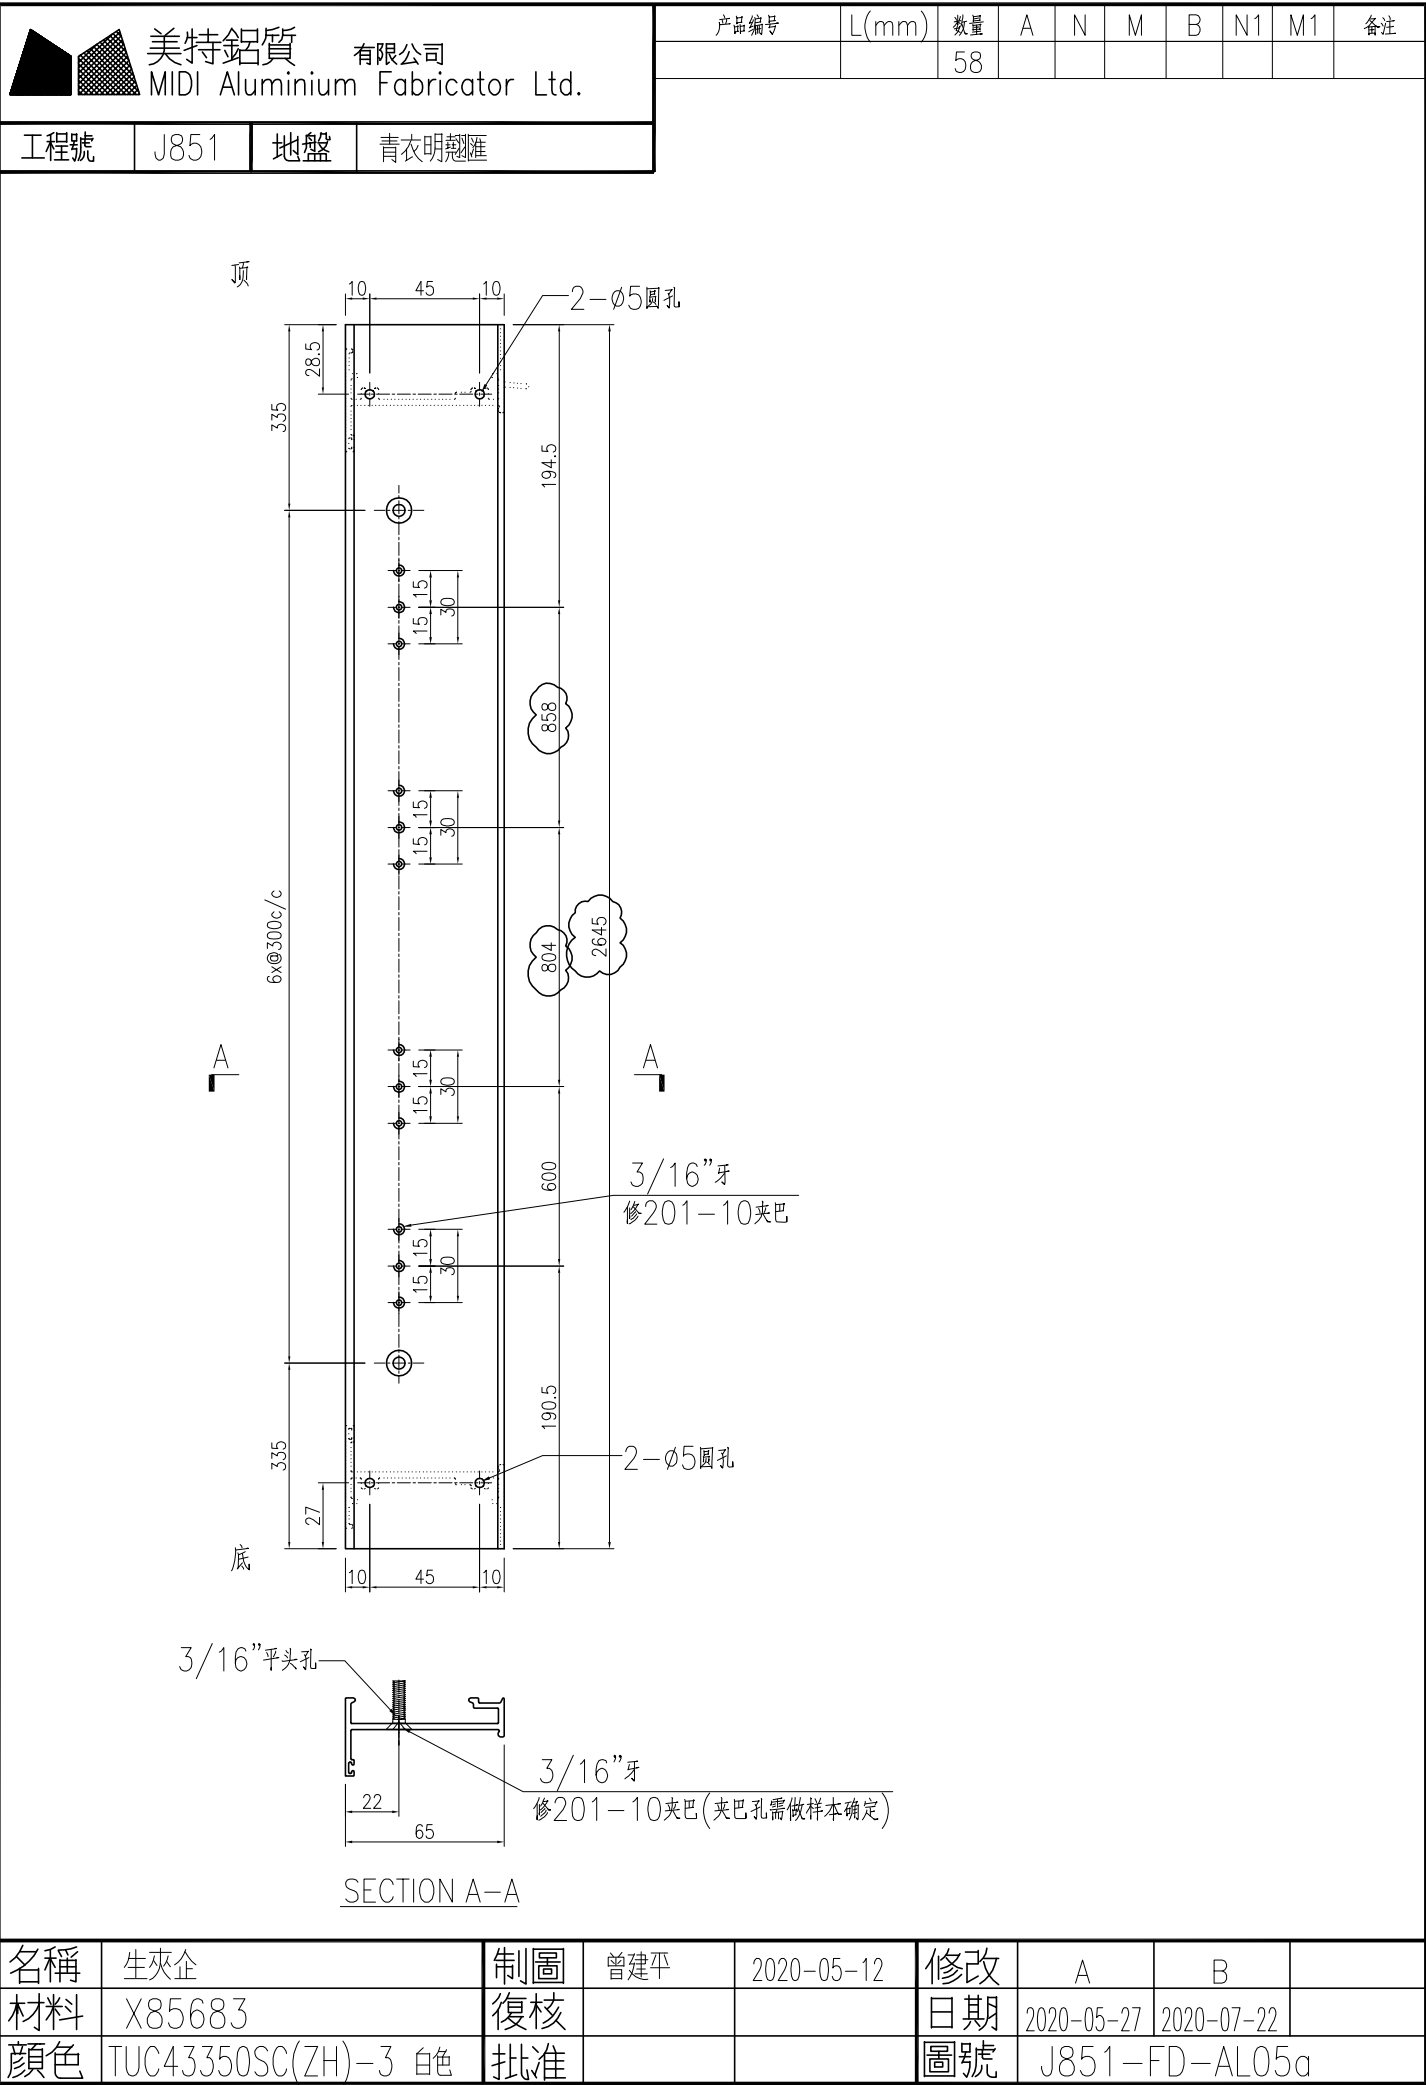



产品编号	L(mm)	数量	A	N	M	B	N1	M1	备注
		58							

工程號	J851	地盤	青衣明趵匯
-----	------	----	-------

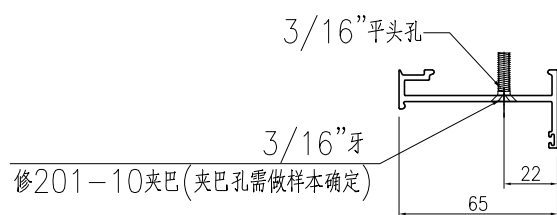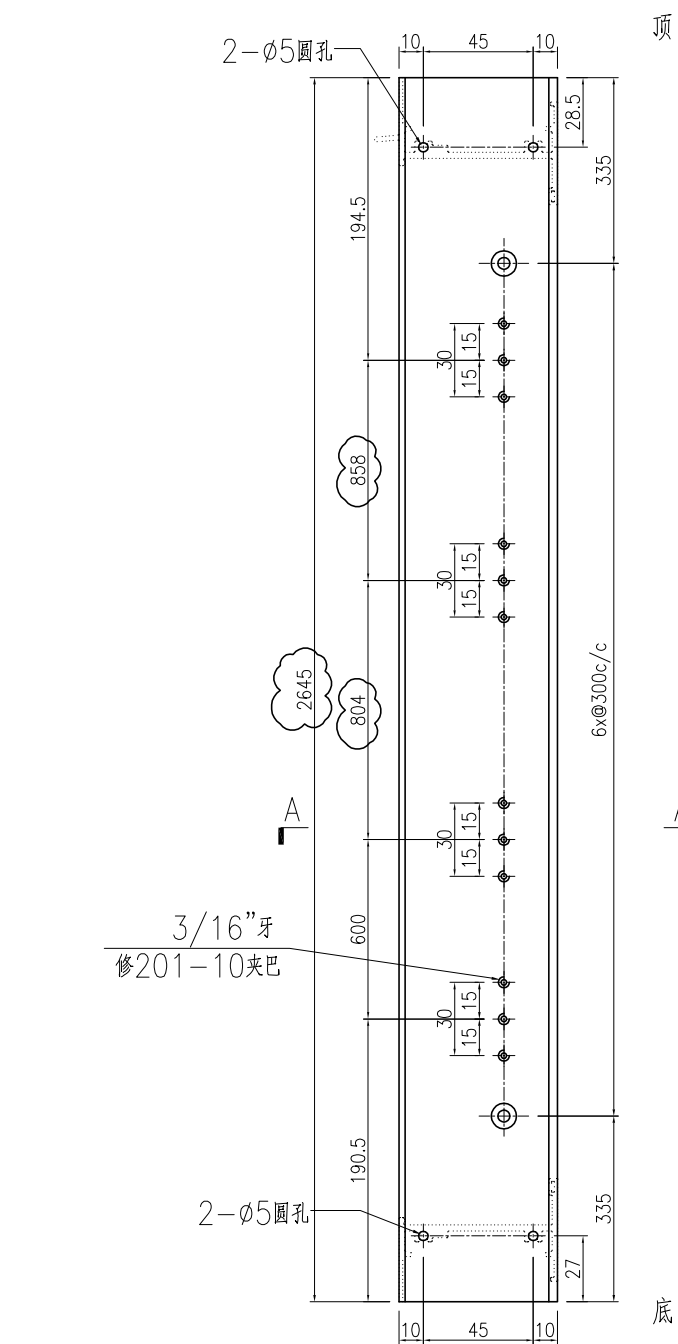

SECTION A-A

名稱	生夾企	制圖	曾建平	2020-05-12	修改	A	B	
材料	X85683	復核			日期	2020-05-27	2020-07-22	
顏色	TUC43350SC(ZH)-3 白色	批准			圖號	J851-FD-AL06a		





美特鋁質有限公司

MIDI Aluminium Fabricator Ltd.

工程號	J851	地盤	青衣明翹匯
-----	------	----	-------


产品编号	L(mm)	数量	A	N	M	B	N1	M1	备注
		29							

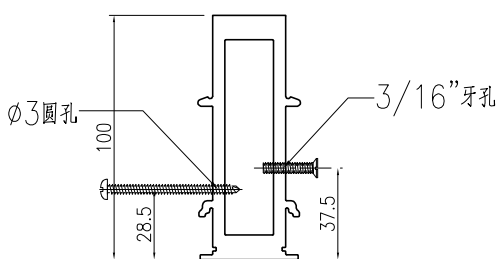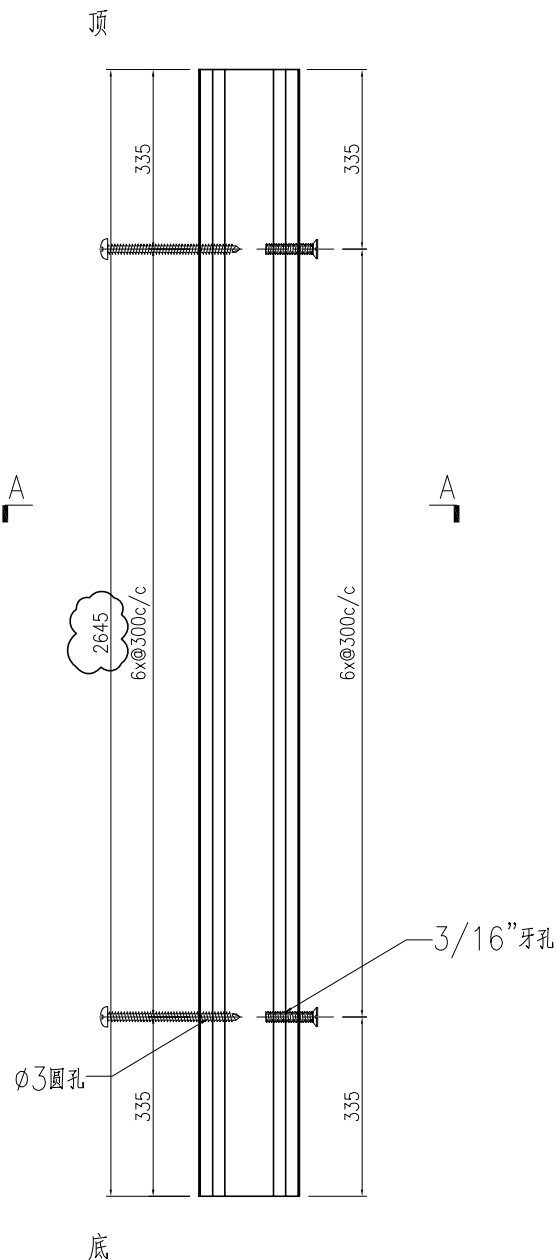


SECTION A-A

名稱	夾框通	制圖	曾建平	2020-05-12	修改	A		
材料	X85684	復核			日期	2020-07-22		
顏色	TUC43350SC(ZH)-3 白色	批准			圖號	J851-FD-AL15a		

工程號	J851	地盤	青衣明趵匯
-----	------	----	-------


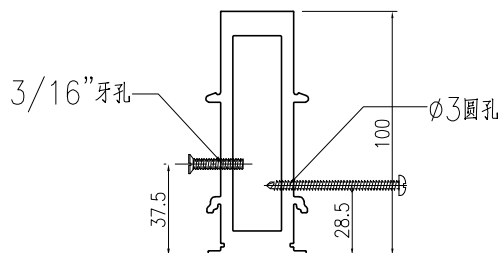


名稱	夾框通	制圖	曾建平	2020-05-12	修改	A		
材料	X85684	復核			日期	2020-07-22		
顏色	TUC43350SC(ZH)-3 白色	批准			圖號	J851-FD-AL16a		

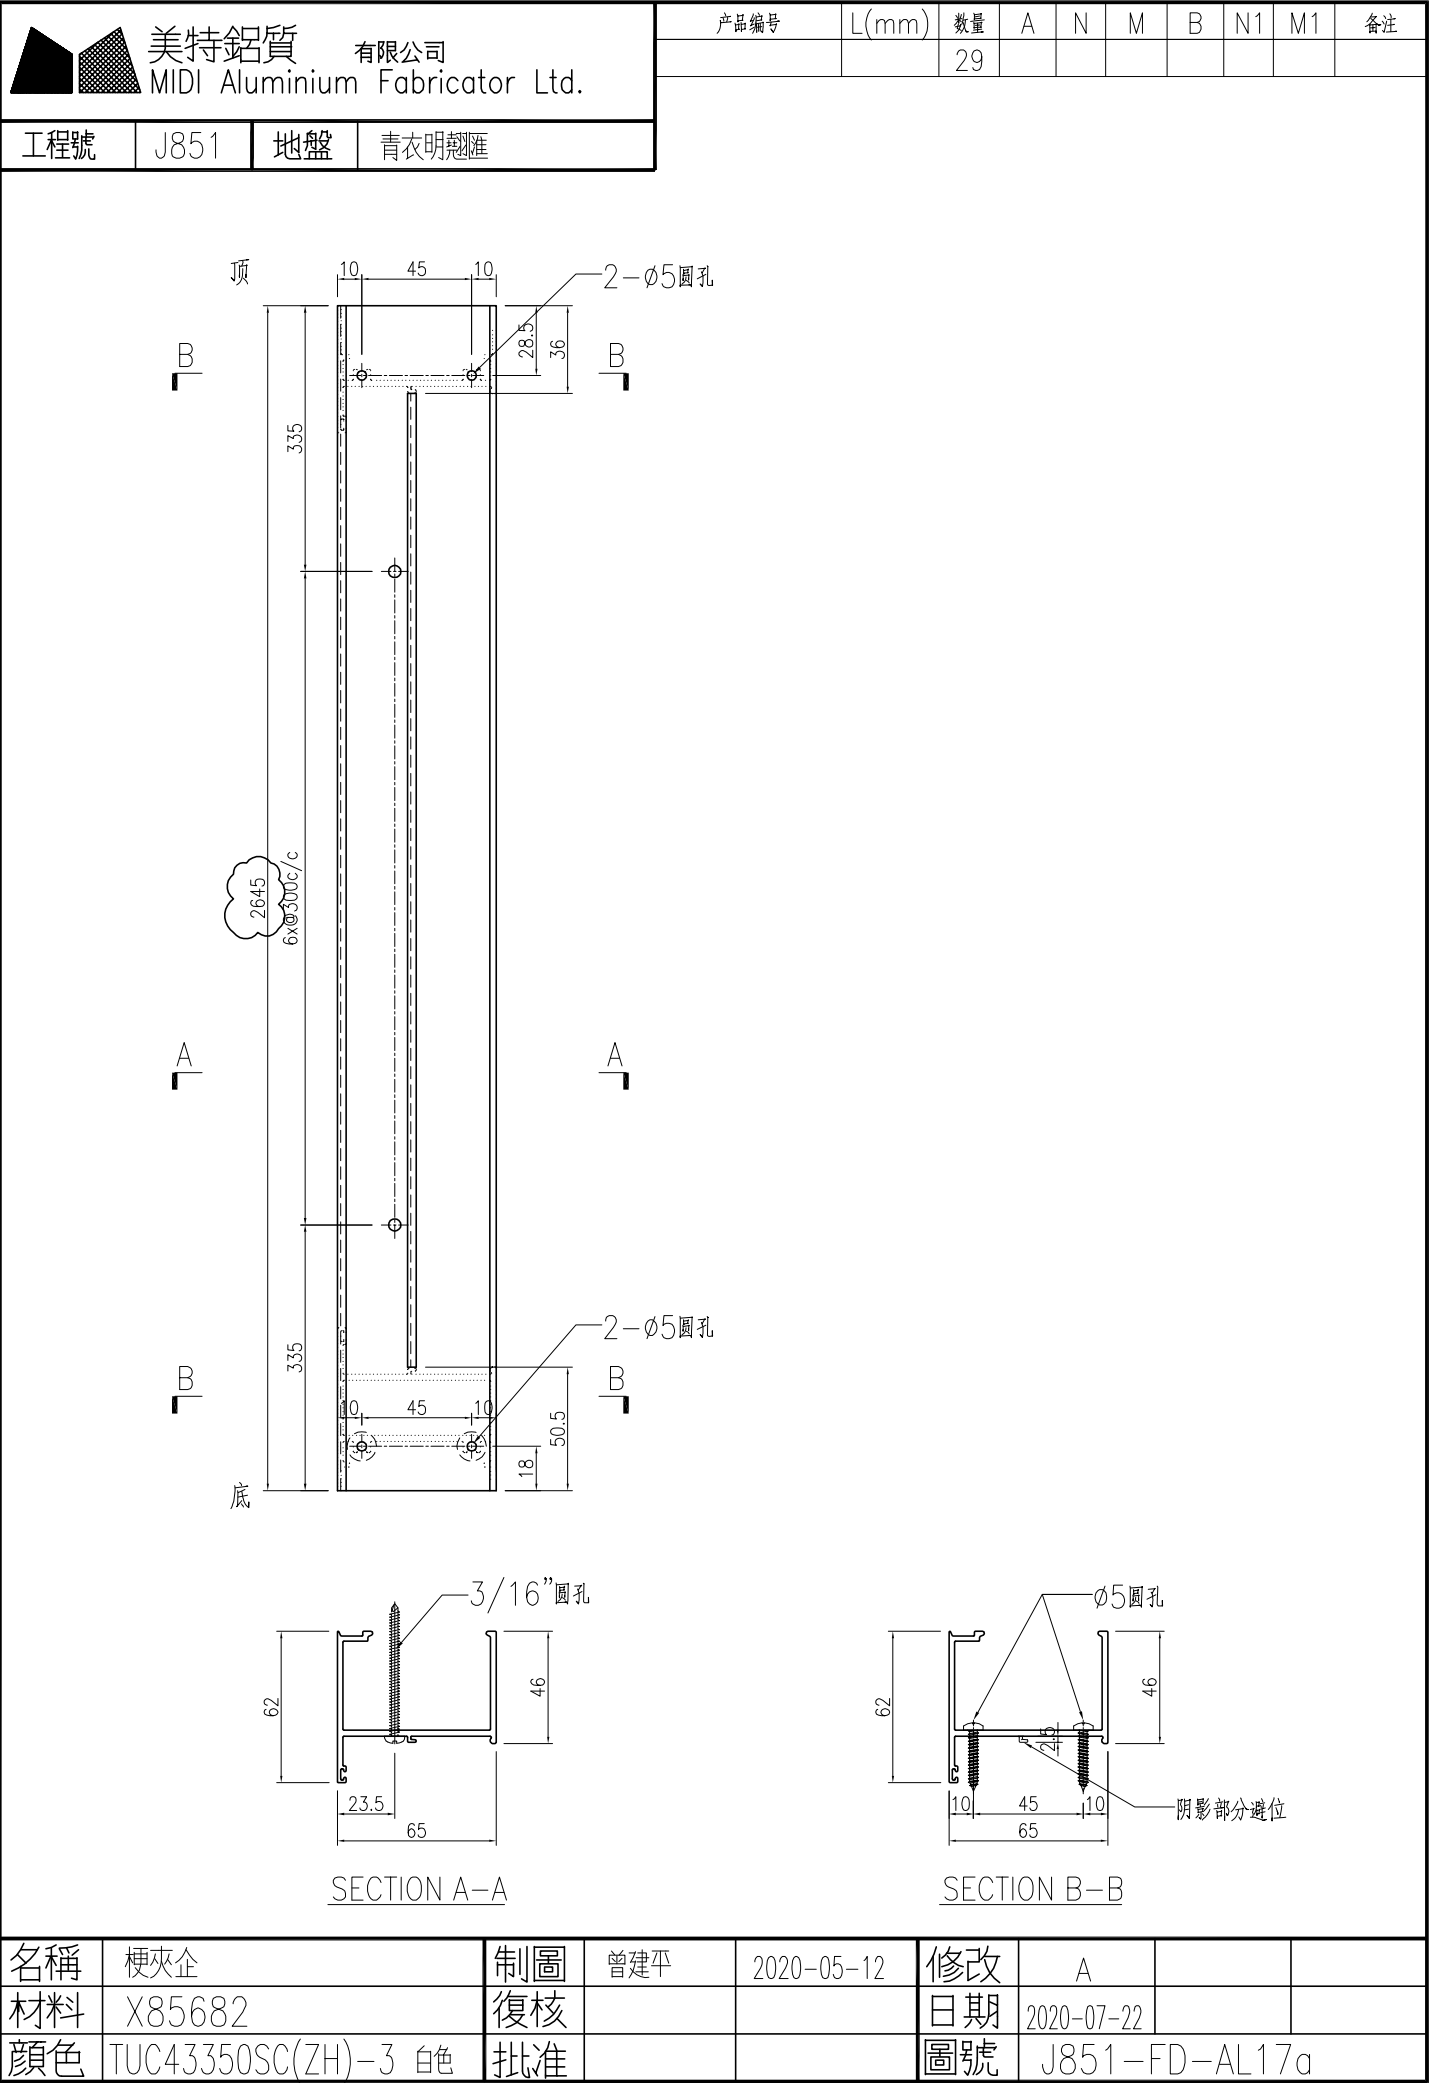


 美特鋁質有限公司 MIDI Aluminium Fabricator Ltd.			
工程號	J851	地盤	青衣明翹匯

产品编号	L(mm)	数量	A	N	M	B	N1	M1	备注
		29							

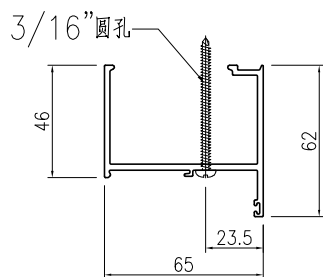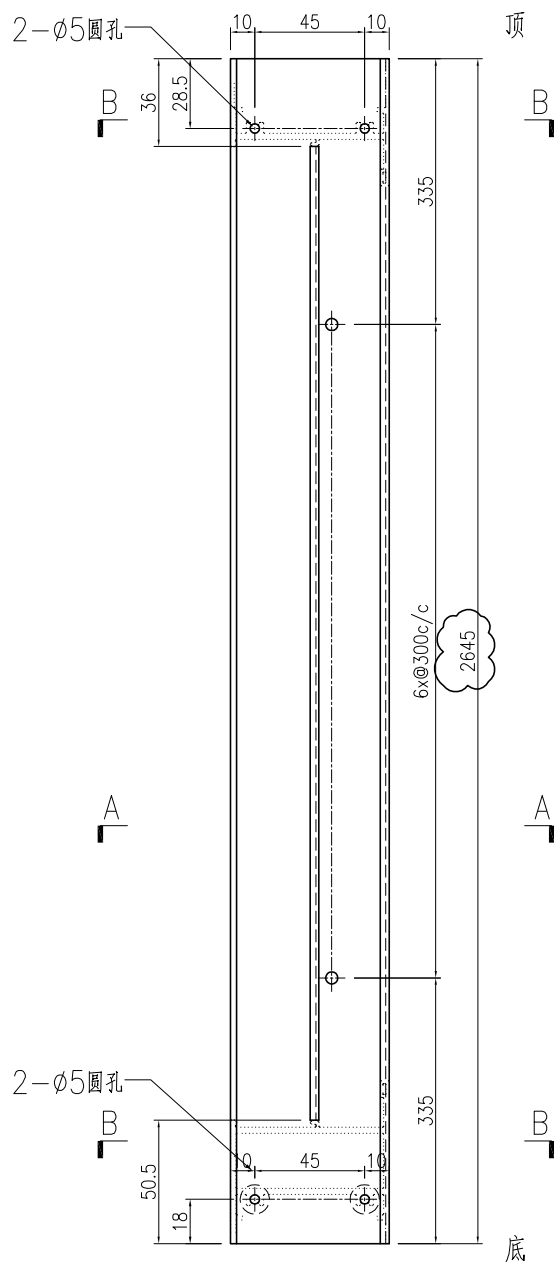

SECTION A-A

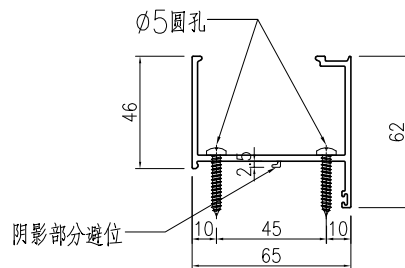


SECTION B-B

名稱	梗夾企	制圖	曾建平	2020-05-12	修改	A		
材料	X85682	復核			日期	2020-07-22		
顏色	TUC43350SC(ZH)-3 白色	批准			圖號	J851-FD-AL18a		

 美特鋁質有限公司 MIDI Aluminium Fabricator Ltd.			
工程號	J851	地盤	青衣明翹匯

产品编号	L(mm)	数量	A	N	M	B	N1	M1	备注
		29							

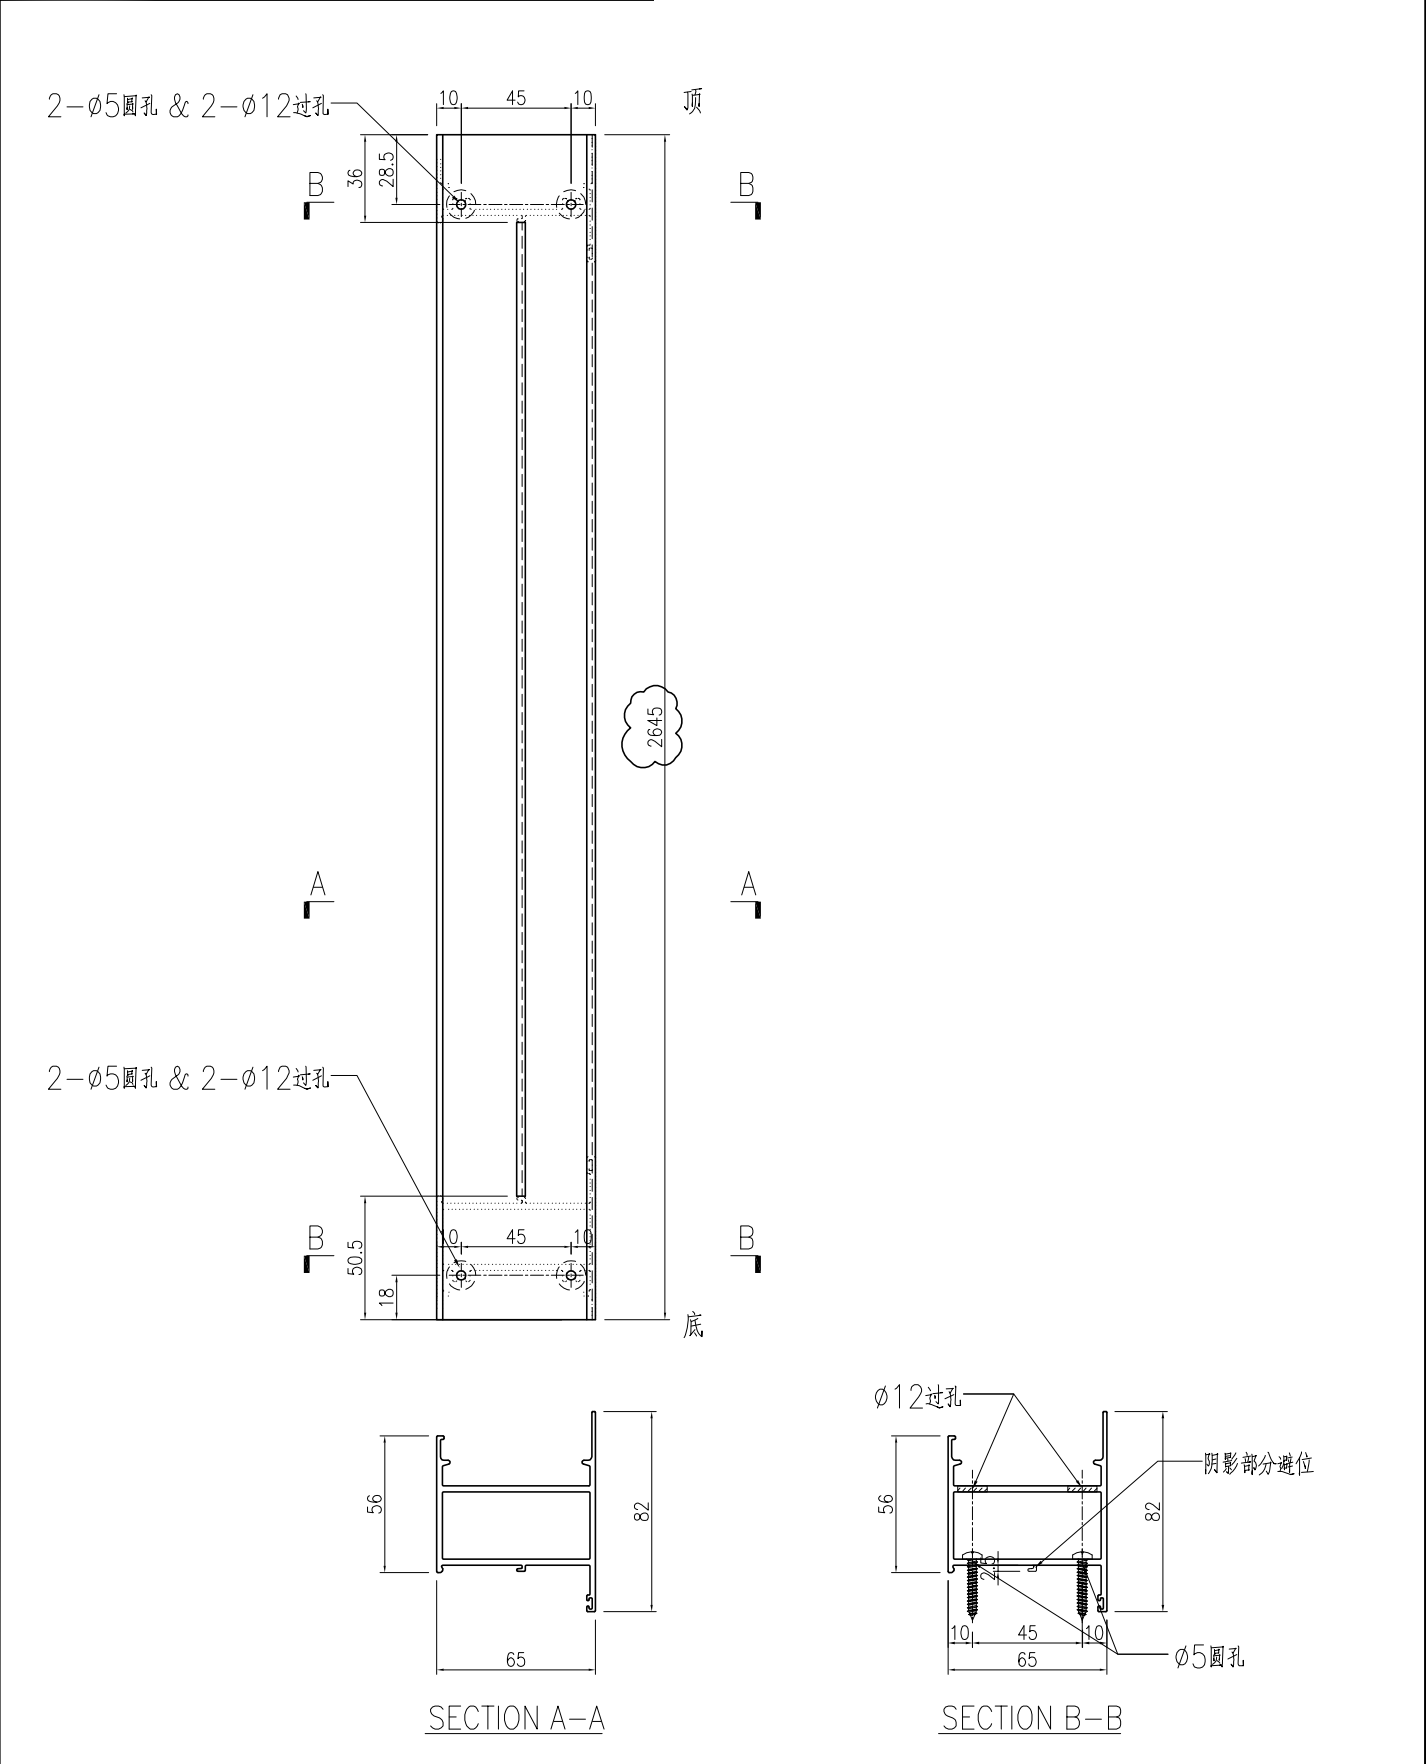

名稱	梗邊企	制圖	曾建平	2020-05-12	修改	A		
材料	X85677	復核			日期	2020-07-22		
顏色	TUC43350SC(ZH)-3 白色	批准			圖號	J851-FD-AL19a		



EG-DWG3




美特鋁質 有限公司
MIDI Aluminium Fabricator Ltd.

产品编号	L(mm)	数量	A	N	M	B	N1	M1	备注
		29							

工程號 J851 地盤 青衣明翹匯

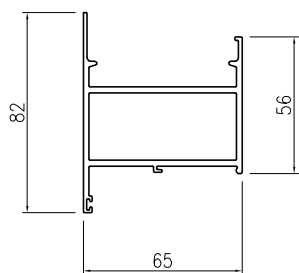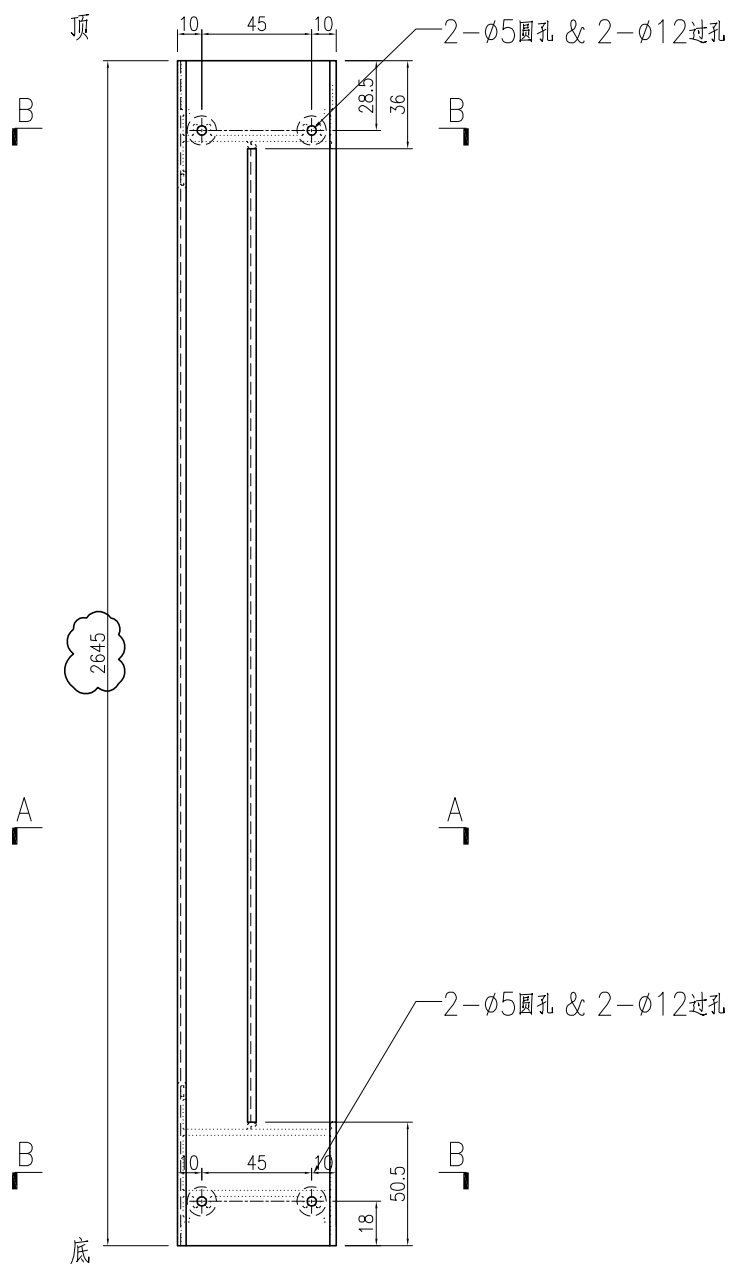



SECTION A-A

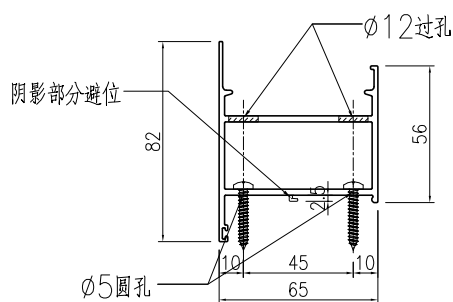


SECTION B-B

名稱	梗邊企	制圖	曾建平	2020-05-12	修改	A		
材料	X85677	復核			日期	2020-07-22		
顏色	TUC43350SC(ZH)-3 白色	批准			圖號	J851-FD-AL20a		

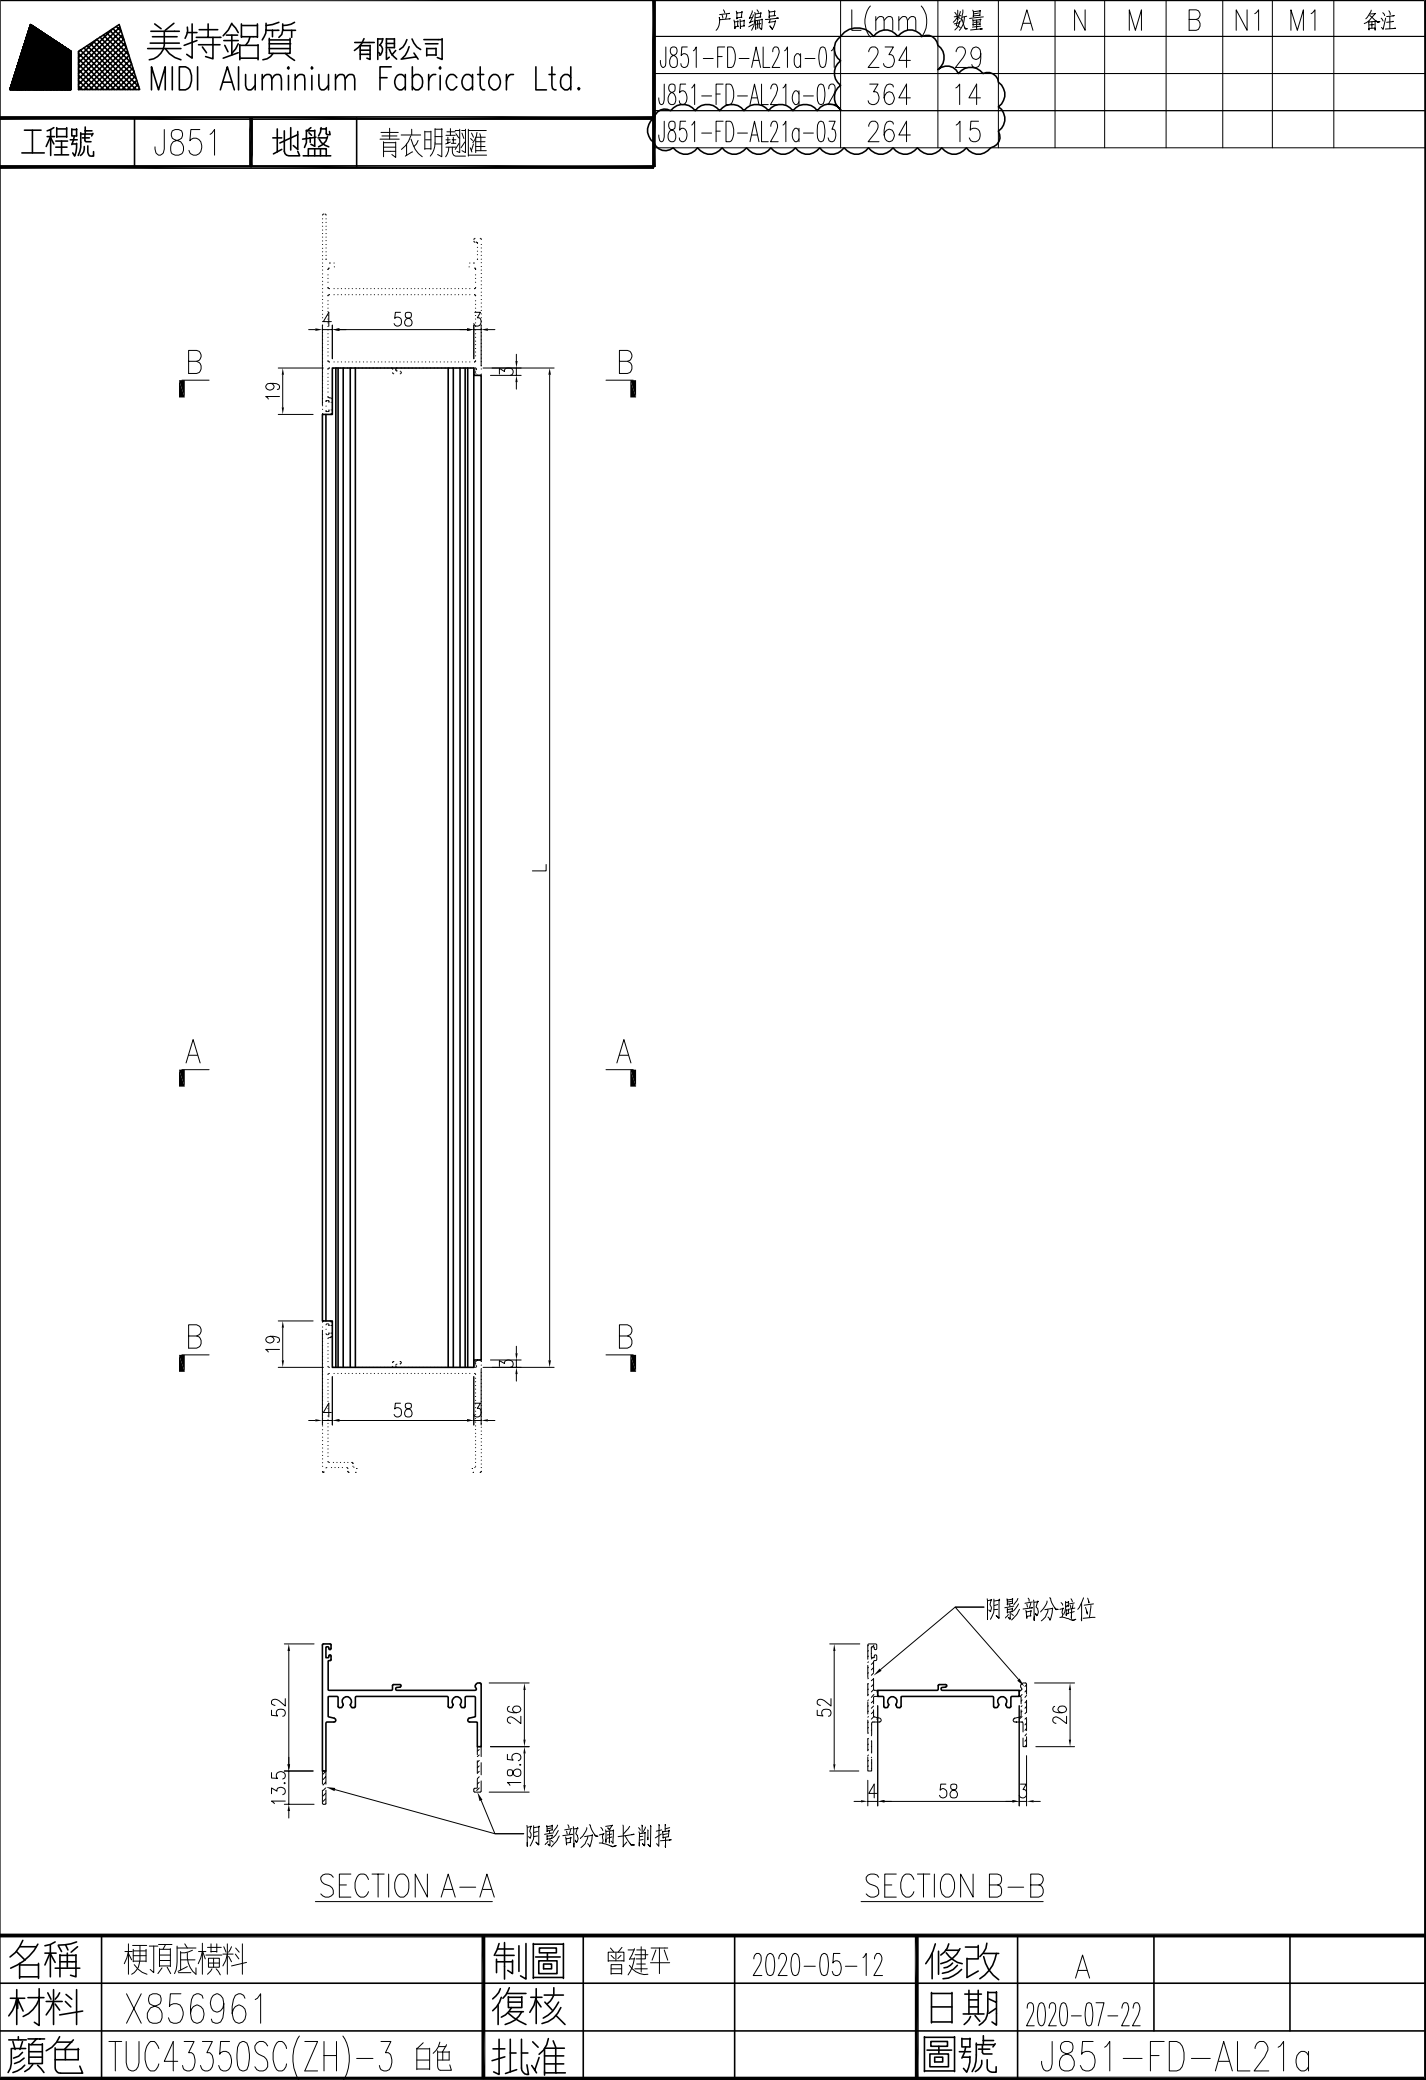

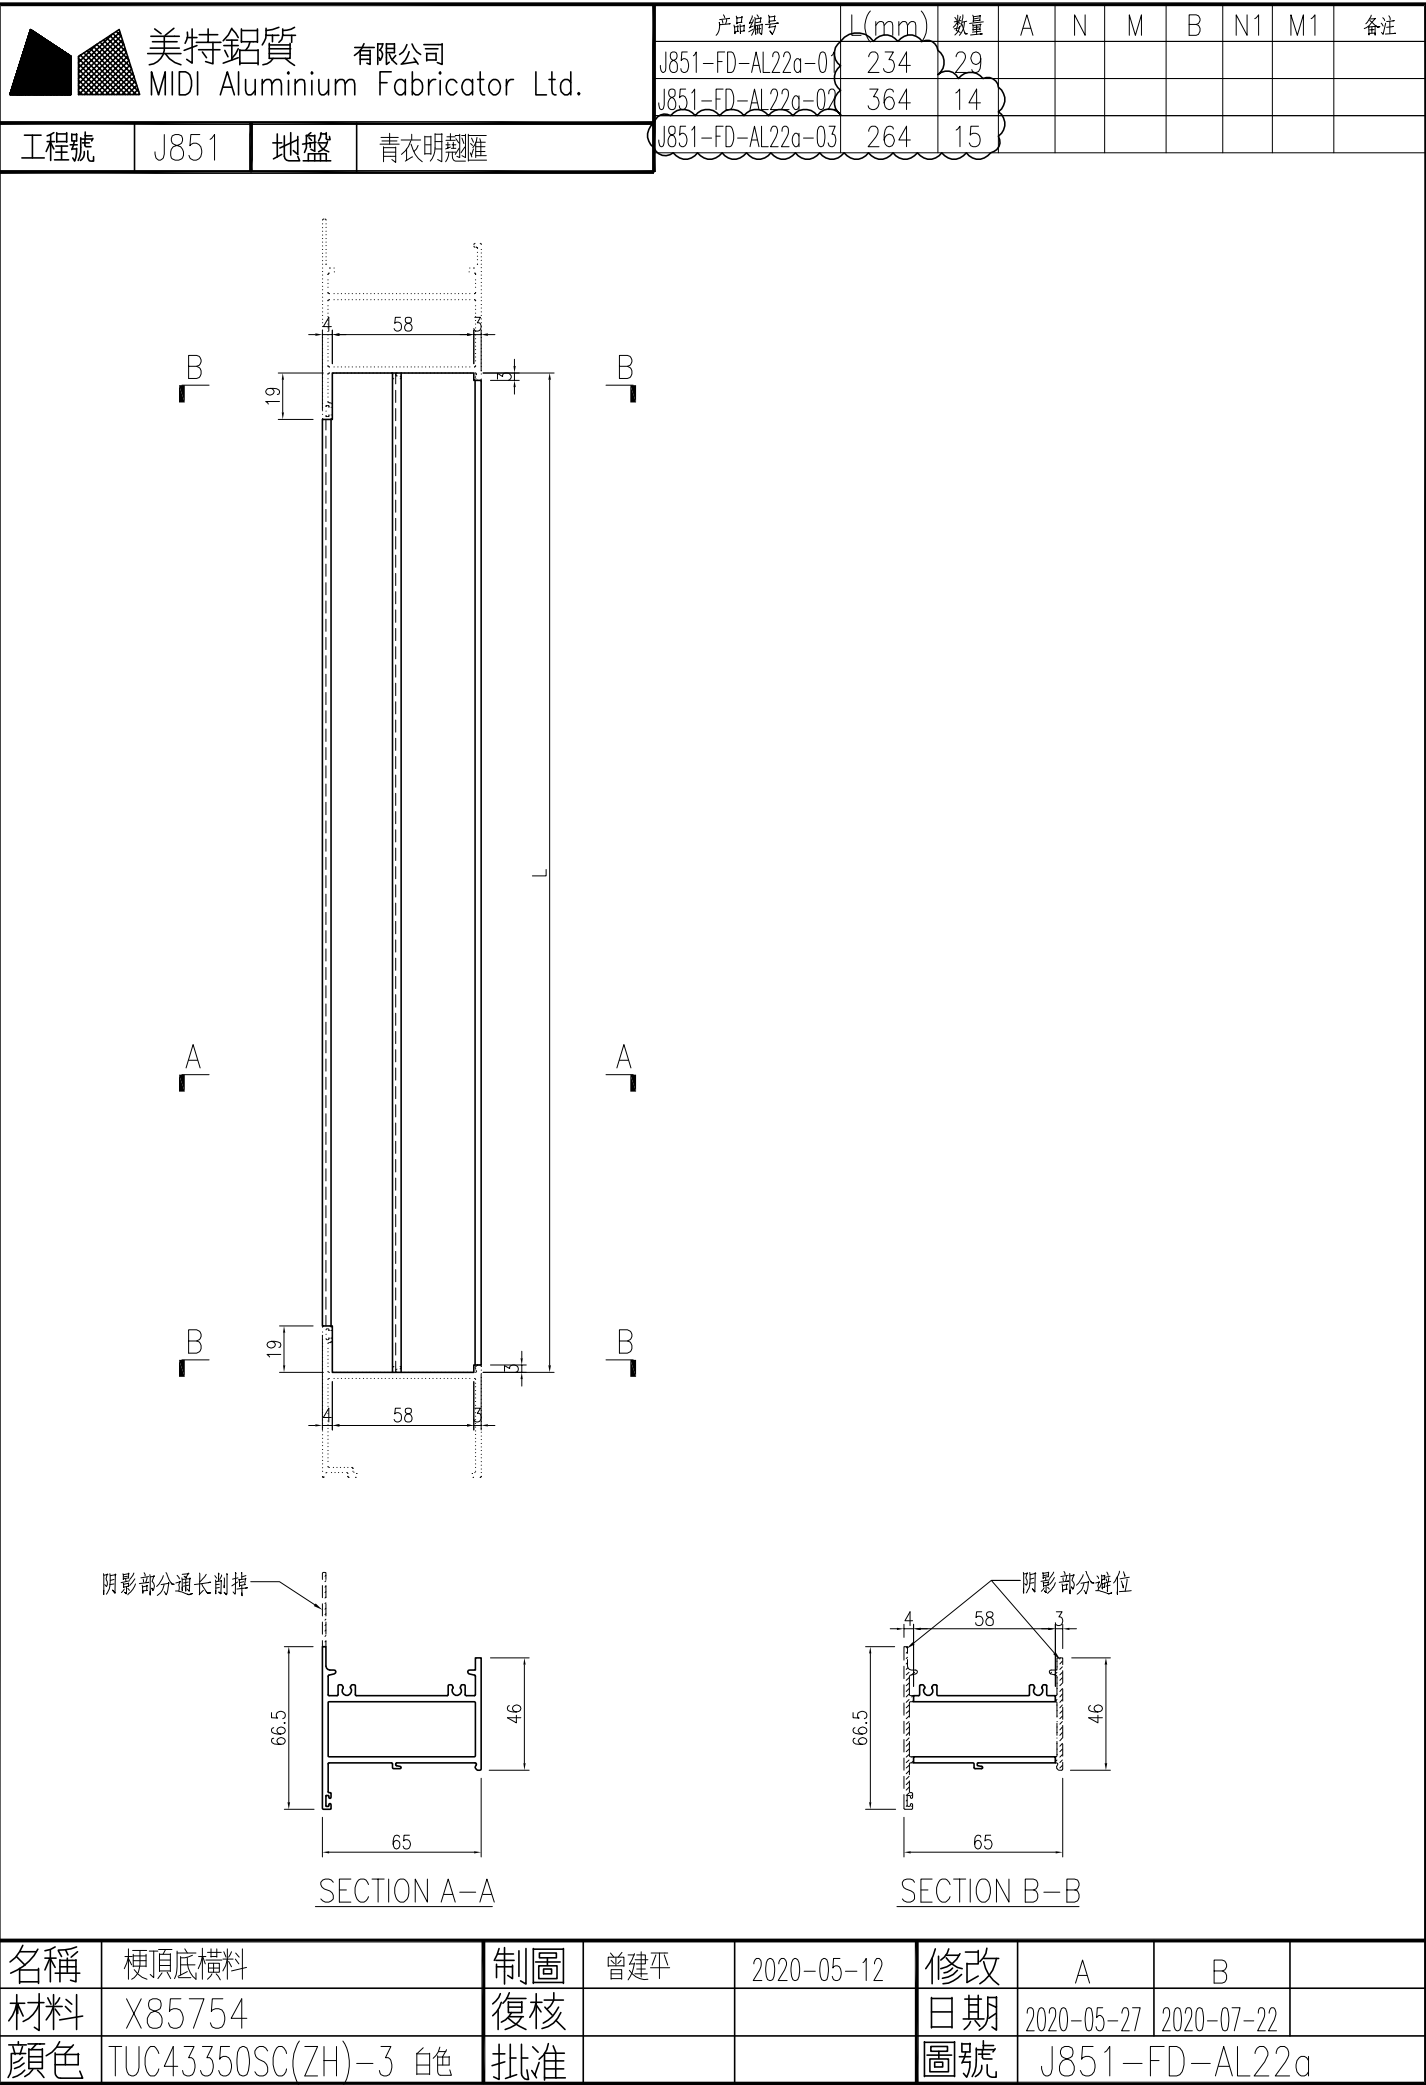



工程號	J851	地盤	青衣明趵匯
-----	------	----	-------

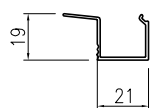

名稱	玻璃—中空	制圖	曾建平	2020-05-12	修改	A		
材料	X856930	復核			日期	2020-07-22		
顏色	TUC43350SC(ZH)-3 白色	批准			圖號	J851-FD-AL24a		


 美特鋁質有限公司 MIDI Aluminium Fabricator Ltd.	产品编号	l (mm)	数量	A	B	N	M	N1	M1	备注
	J851-FD-AL30-01	2413	29			2	792			
	J851-FD-AL30-02	2588	29			2	879.5			

工程號	J851	地盤	青衣明翹匯
-----	------	----	-------

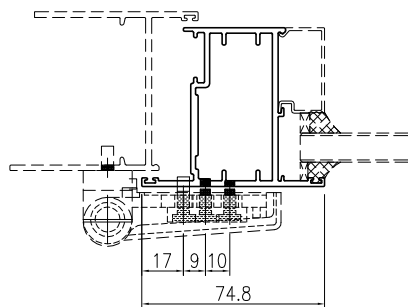
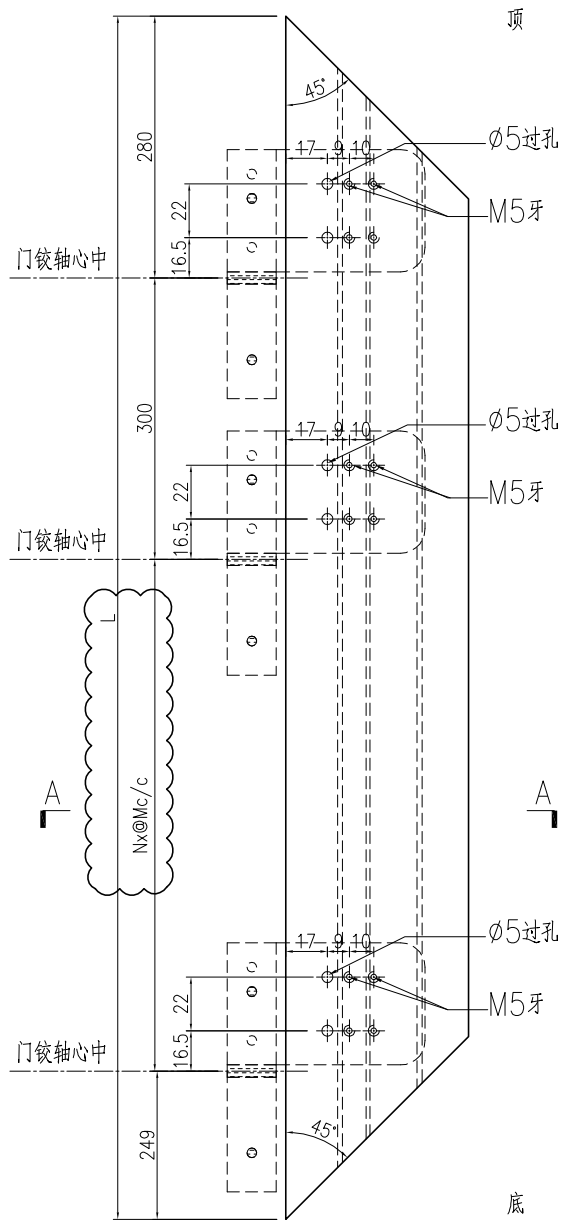


SECTION A-A

名稱	FD門玉料	制圖	曾建平	2020-05-12	修改	A		
材料	X85694	復核			日期	2020-07-22		
顏色	UCT534193SC-3 灰色	批准			圖號	J851-FD-AL30		

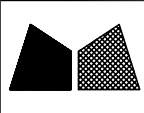 美特鋁質有限公司 MIDI Aluminium Fabricator Ltd.	产品编号	l (mm)	数量	A	N	M	B	N1	M1	备注
	J851-FD-AL31-01	2413	29			2	792			
	J851-FD-AL31-02	2588	29			2	879.5			

工程號	J851	地盤	青衣明翹匯
-----	------	----	-------

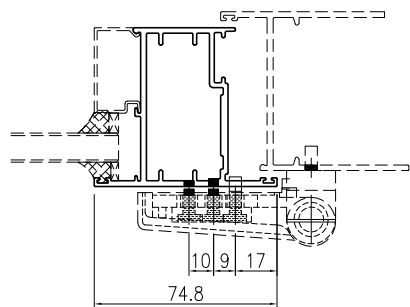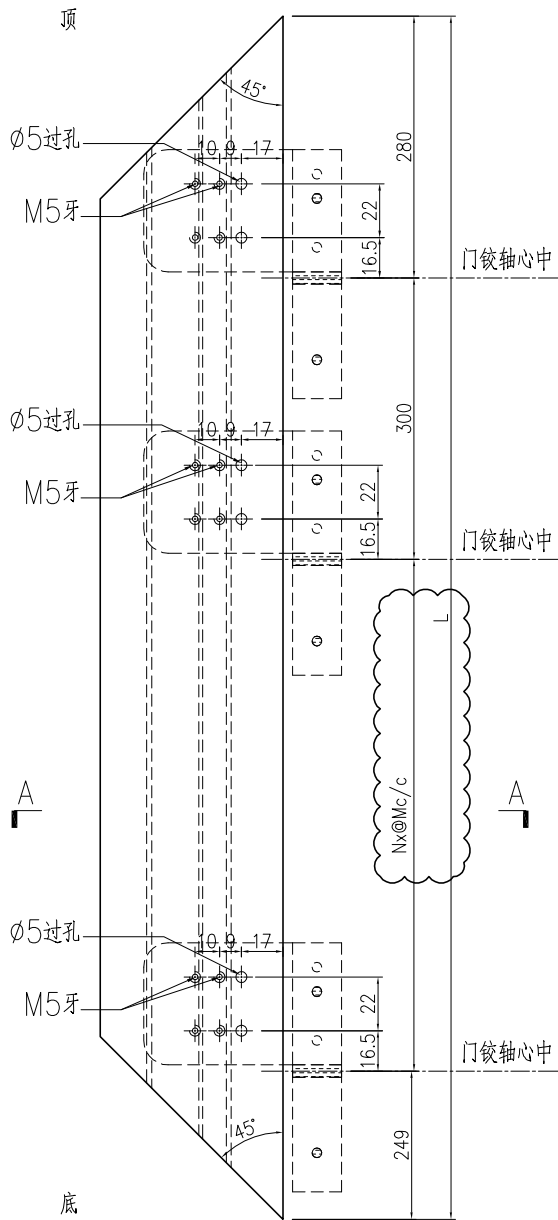

SECTION A-A

名稱	FD門玉料	制圖	曾建平	2020-05-12	修改	A		
材料	X85694	復核			日期	2020-07-22		
顏色	UCT534193SC-3 灰色	批准			圖號	J851-FD-AL31		



美特鋁質

有限公司

MIDI Aluminium Fabricator Ltd.



工程號

J851

地盤

青衣明翹匯

产品编号	L(mm)	数量	A	N	M	B	N1	M1	备注
		29							

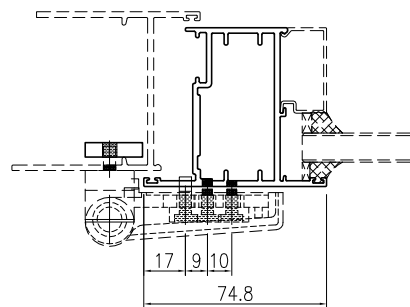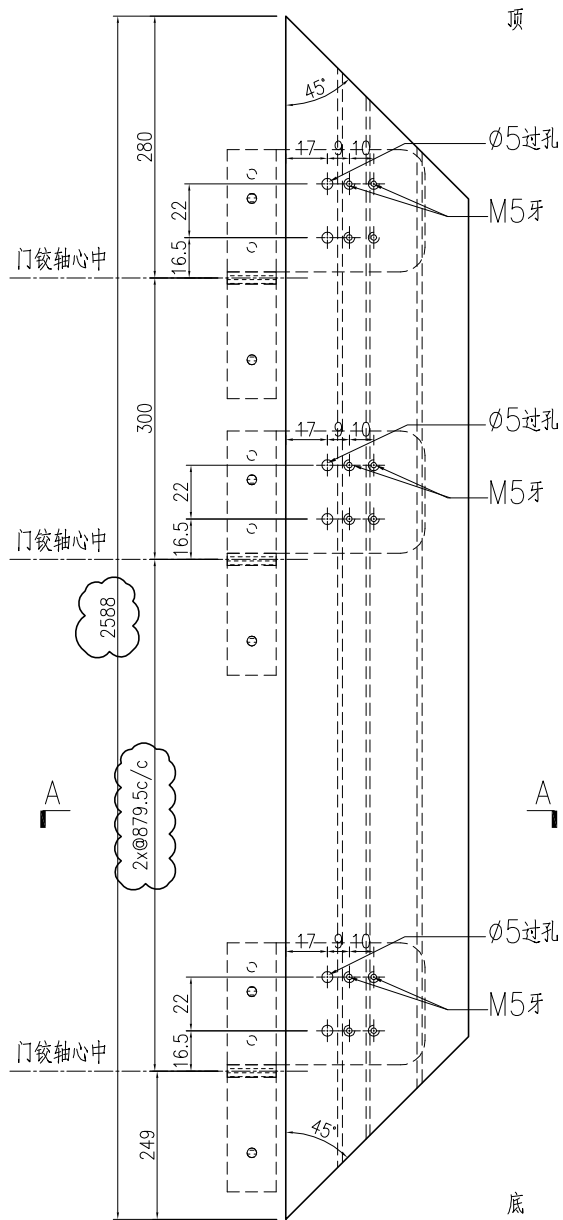

SECTION A-A

名稱	FD門玉料	制圖	曾建平	2020-05-12	修改	A	B	
材料	X85694	復核			日期	2020-05-27	2020-07-22	
顏色	TUC43350SC(ZH)-3 白色	批准			圖號	J851-FD-AL30a		



美特鋁質

MIDI Aluminium Fabricator Ltd.

有限公司



工程號

J851

地盤


青衣明翹匯

产品编号	L(mm)	数量	A	N	M	B	N1	M1	备注
		29							

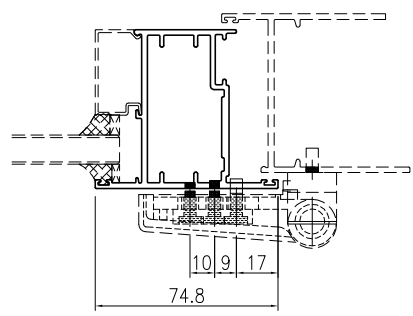
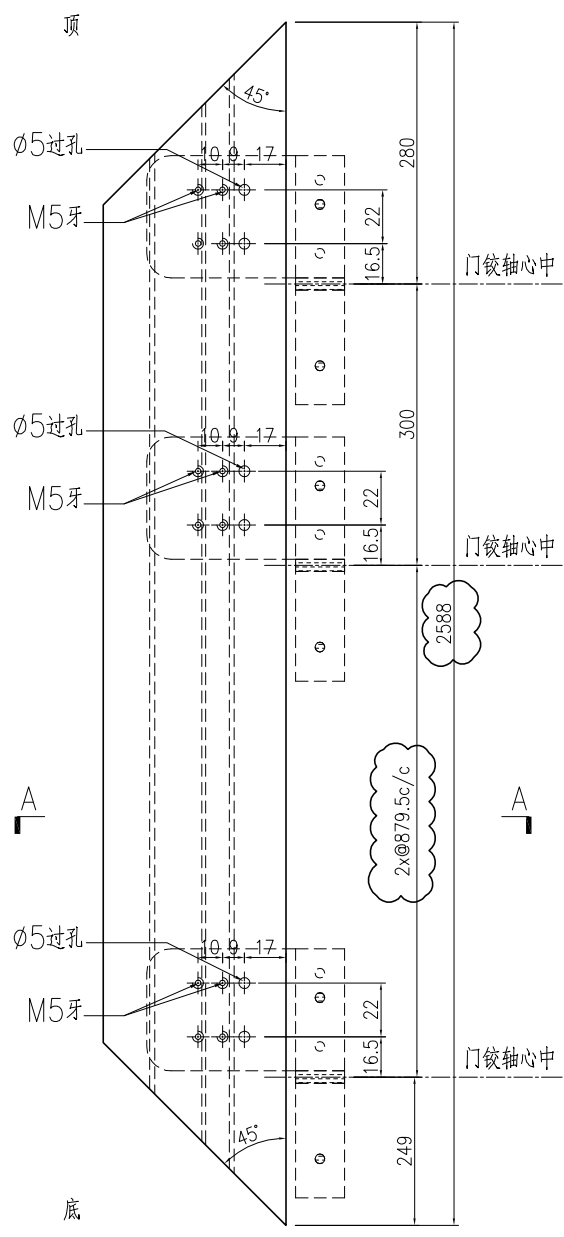


SECTION A-A


名稱	FD門玉料	制圖	曾建平	2020-05-12	修改	A	B	
材料	X85694	復核			日期	2020-05-27	2020-07-22	
顏色	TUC43350SC(ZH)-3 白色	批准			圖號	J851-FD-AL31a		

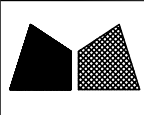 美特鋁質有限公司 MIDI Aluminium Fabricator Ltd.	产品编号	l (mm)	数量	A	N	M	B	N1	M1	备注
	J851-FD-AL32-01	2413	29							
	J851-FD-AL32-02	2588	29							


工程號	J851	地盤	青衣明翹匯
-----	------	----	-------

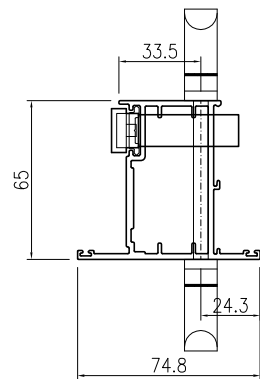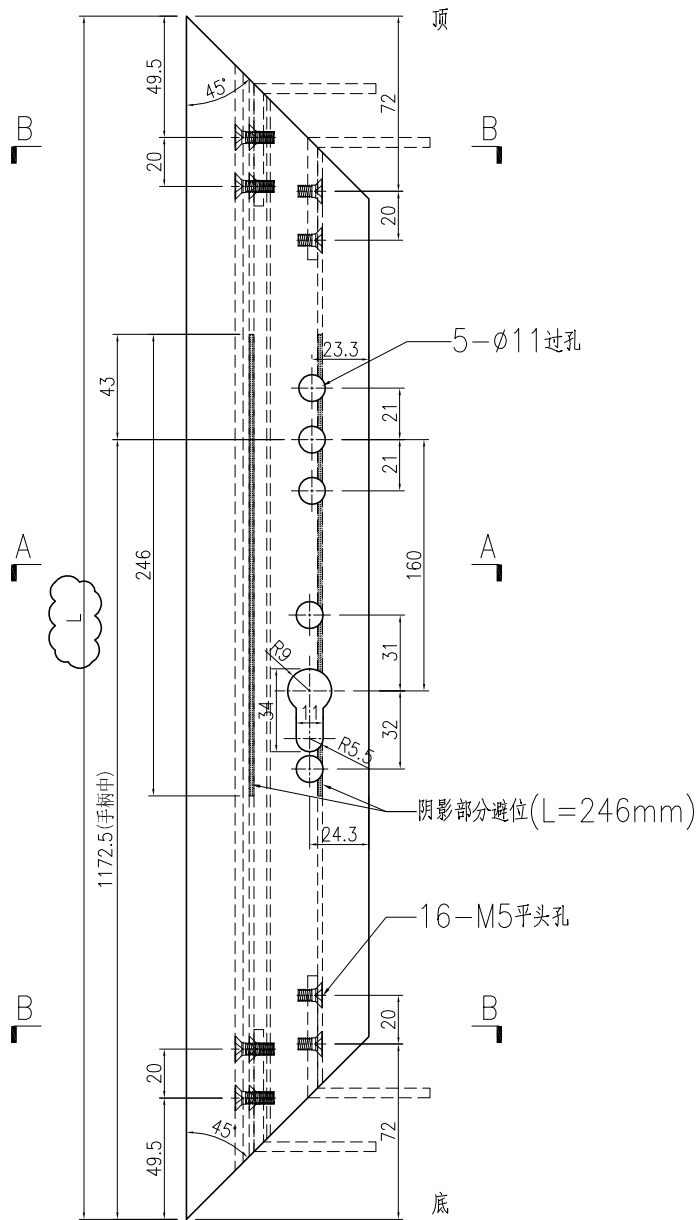

手柄安装示意图
(手柄配孔需以实物为准)

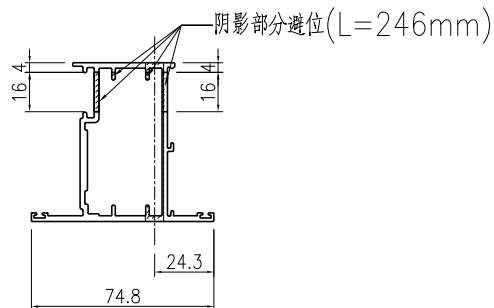


SECTION A-A



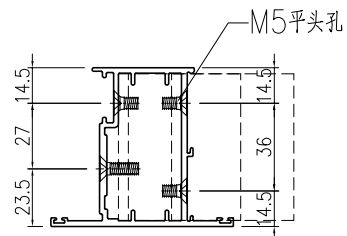


SECTION B-B


名稱	FD門玉料	制圖	曾建平	2020-05-12	修改	A		
材料	X85694	復核			日期	2020-07-22		
顏色	UCT534193SC-3 灰色	批准			圖號	J851-FD-AL32		

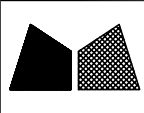 美特鋁質有限公司 MIDI Aluminium Fabricator Ltd.	产品编号	l(mm)	数量	A	N	M	B	N1	M1	备注
	J851-FD-AL33-01	2413	29							
	J851-FD-AL33-02	2588	29							

工程號	J851	地盤	青衣明翹匯
-----	------	----	-------

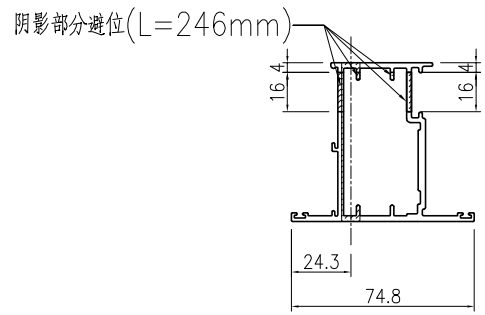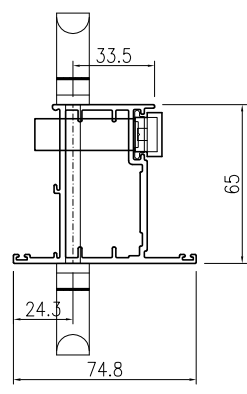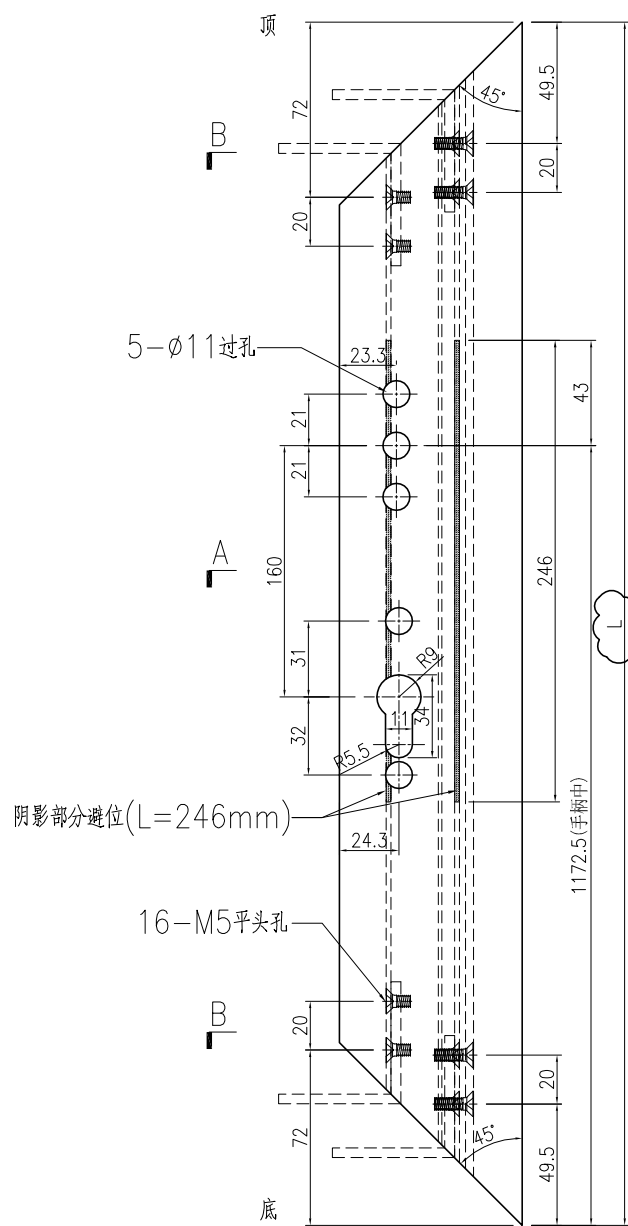

SECTION A-A

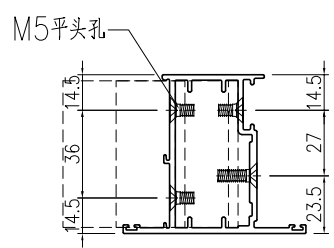

SECTION B-B

名稱	FD門玉料	制圖	曾建平	2020-05-12	修改	A		
材料	X85694	復核			日期	2020-07-22		
顏色	UCT534193SC-3 灰色	批准			圖號	J851-FD-AL33		



美特鋁質

有限公司

MIDI Aluminium Fabricator Ltd.



工程號

J851


地盤

青衣明翹匯


产品编号	L(mm)	数量	A	N	M	B	N1	M1	备注
		29							

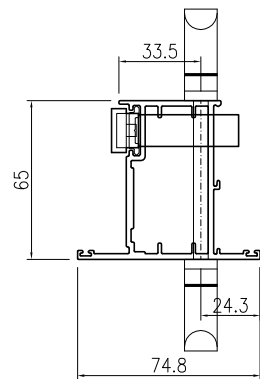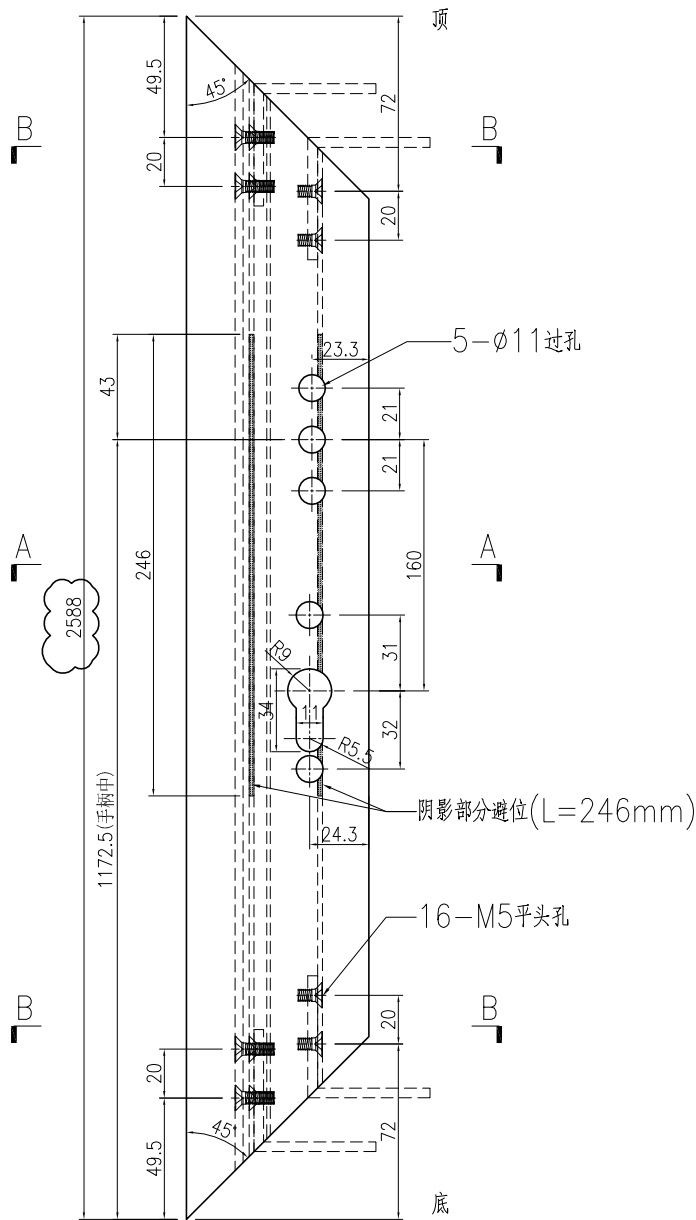

手柄安装示意图
(手柄配孔需以实物为准)

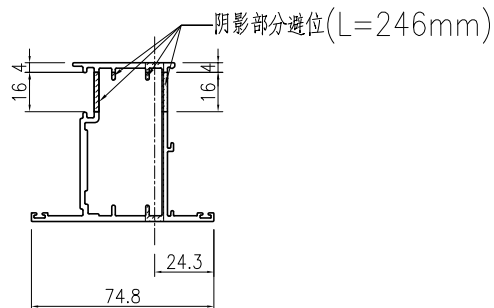

SECTION A-A


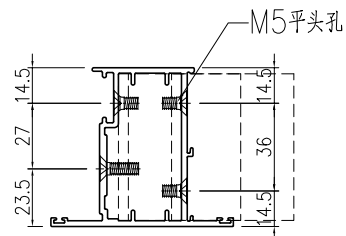


SECTION B-B


名稱	FD門玉料	制圖	曾建平	2020-05-12	修改	A		
材料	X85694	復核			日期	2020-07-22		
顏色	TUC43350SC(ZH)-3 白色	批准			圖號	J851-FD-AL32a		

美特鋁質有限公司 MIDI Aluminium Fabricator Ltd.			
工程號	J851	地盤	青衣明翹匯


产品编号	L(mm)	数量	A	N	M	B	N1	M1	备注
		29							

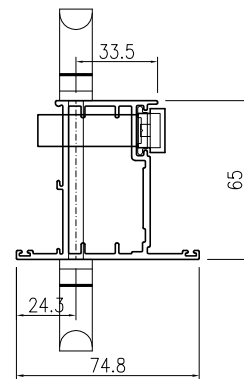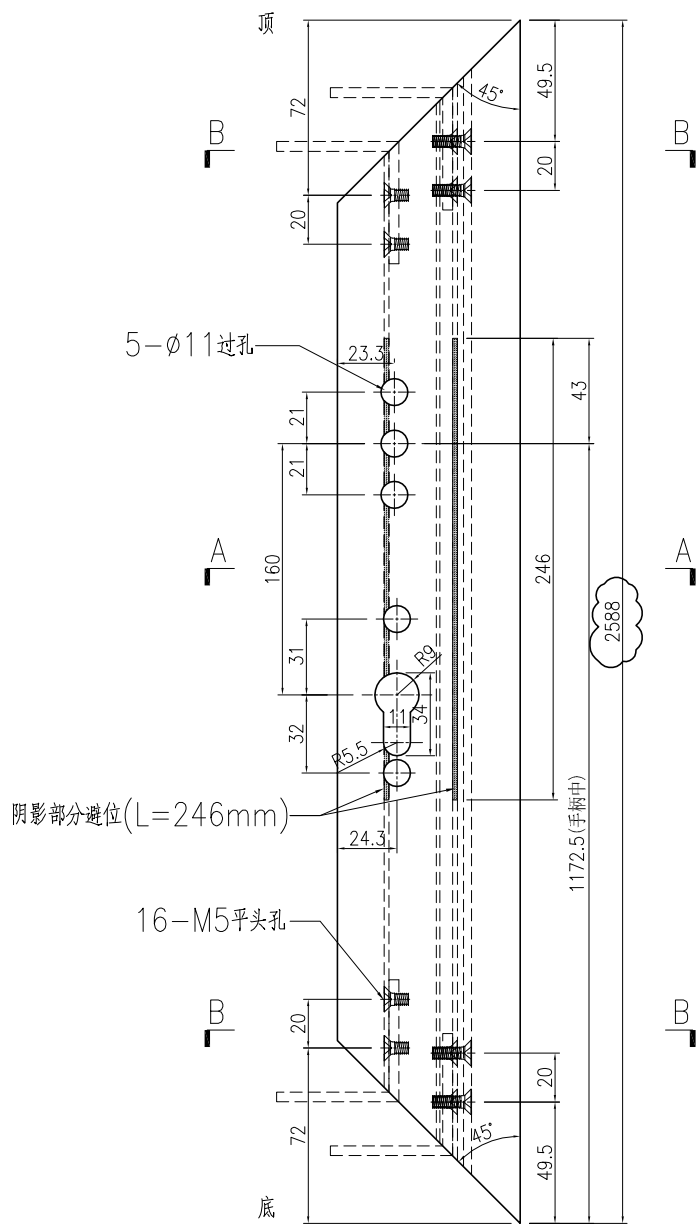

手柄安装示意图
(手柄配孔需以实物为准)

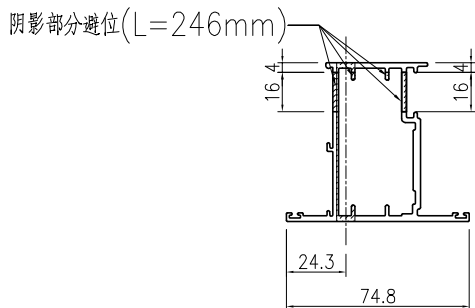

SECTION A-A

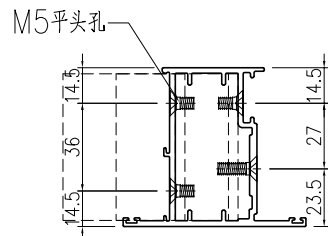

SECTION B-B

名稱	FD門玉料	制圖	曾建平	2020-05-12	修改	A		
材料	X85694	復核			日期	2020-07-22		
顏色	TUC43350SC(ZH)-3 白色	批准			圖號	J851-FD-AL33a		

J-851大貨趟門+後裝窗+FD門派窗表	
序號	出貨編號（窗號）	項目分類	位置	顏色	寬度（mm）	高度（mm）	面積（M ² ）	數量	总面积（M ² ）	GF	1F	2F	3F	5F	6F	7F	8F	9F	10F	11F	12F	15F	16F	17F	18F	19F	20F	21F	22F	23F	25F	26F	27F	28F	29F	30F	31F	32F	33F	35F		
79	W5R/T2	FD門+鋁窗	TOWER 2A - FLAT B	灰色	1980	2455	4.86	26	126.38		1		1	1	1	1	1	1	1	1	1	1	1	1	1	1	1	1	1	1	1	1	1	1	1	1	1					
80	W35R/T2		TOWER 2A - FLAT B	灰色	1980	2455	4.86	2	9.72																													1	1			
81	W18/T1	FD門	TOWER 1 - FLAT D	灰色	1140	2535	2.89	13	37.57																1	1	1	1	1	1	1	1	1	1	1	1	1	1				
82	W18R/T2		TOWER 2 - FLAT D	灰色	1140	2535	2.89	14	40.46		1	1	1	1	1	1	1	1	1	1	1	1	1	1																		
83	W20/T1		TOWER 1 - FLAT A	灰色	1270	2535	3.22	13	41.85																	1	1	1	1	1	1	1	1	1	1	1	1	1				
84	W20R/T2		TOWER 2 - FLAT A	灰色	1170	2535	2.97	13	38.56		1		1	1	1	1	1	1	1	1	1	1	1	1																		
85	W48/T1		TOWER 1 - FLAT D	灰色	1140	2645	3.02	2	6.03																														1	1		
86	W50/T1		TOWER 1 - FLAT A	灰色	1270	2645	3.36	2	6.72																														1	1		
87	W19A1/T2		TOWER 2A - FLAT A	灰色			0.00	27	0.00		1	1	1	1	1	1	1	1	1	1	1	1	1	1	1	1	1	1	1	1	1	1	1	1	1	1	1	1	1			
88	W49A1/T2		TOWER 2A - FLAT A	灰色			0.00	2	0.00																														1	1		
89	W18a/T1		TOWER 1 - FLAT D	白色	1140	2535	2.89	14	40.46		1	1	1	1	1	1	1	1	1	1	1	1	1	1																		
90	W18Ra/T2		TOWER 2 - FLAT D	白色	1140	2535	2.89	13	37.57																	1	1	1	1	1	1	1	1	1	1	1	1	1	1			
91	W20a/T1		TOWER 1 - FLAT A	白色	1270	2535	3.22	14	45.07		1	1	1	1	1	1	1	1	1	1	1	1	1	1																		
92	W20Ra/T2		TOWER 2 - FLAT A	白色	1170	2535	2.97	13	38.56																	1	1	1	1	1	1	1	1	1	1	1	1	1	1			
93	W48Ra/T2		TOWER 2 - FLAT D	白色	1140	2645	3.02	2	6.03																															1	1	
94	W50Ra/T2		TOWER 2 - FLAT A	白色	1270	2645	3.36	2	6.72																														1	1		
95	W25/T1	FD門+百葉	TOWER 1 - 1/F FLAT A	灰色	830	2520	2.09	1	2.09		1																															
96	W26/T1		TOWER 1 - 1/F FLAT D	灰色	680	2570	1.75	1	1.75		1																															
97	W26/T2		TOWER 2 - 1/F FLAT D	灰色	680	2570	1.75	1	1.75		1																															
98	W13/T2		TOWER 2 1/F FLAT A	灰色	680	2620	1.78	1	1.78		1																															
99	W47/T1	FD門	T1 LOBBY CORRIDOR (33/F)	灰色	600	1750	1.05	1	1.05																															1		
100	W2/LG		WATCHMAN'S OFFICE	灰色	850	2075	1.76	1	1.76	1																																
101	W59B/T1	梗窗	TOWER 1A - UNIT B. PRIVATE LIFT LOBBY (35/F)	灰色	2050	2850	5.84	1	5.84																															1		
102	W59C/T1		TOWER 1 - UNIT A. PRIVATE LIFT LOBBY (35/F)	灰色	2100	2850	5.99	1	5.99																															1		
103	W59D/T1		TOWER 1A - UNIT A. PRIVATE LIFT LOBBY (35/F)	灰色	2300	2850	6.56	1	6.56																															1		
104	W59/T2		TOWER 2 - UNIT B. PRIVATE LIFT LOBBY (35/F)	灰色	2400	2850	6.84	1	6.84																															1		
105	W62/T2		TOWER 2A - UNIT A. PRIVATE LIFT LOBBY (35/F)	灰色	1850	2850	5.27	1	5.27																															1		
106	W59A/T2		TOWER 2 - UNIT A. PRIVATE LIFT LOBBY (35/F)	灰色	1650	2850	4.70	1	4.70																															1		
107	W74/T2		TOWER 2 - UNIT B. PRIVATE LIFT LOBBY (35/F)	灰色	1650	2450	4.04	1	4.04																															1		
108	W3/LG		WATCHMAN'S OFFICE	灰色	900	750	0.68	1	0.68	1																																
109	W55/T2		TOWER 2A 33/F FLAT A - INTERNAL STAIRCASE	灰色	1050	1310	1.38	1	1.38																															1		
110	W56/T2		TOWER 2A 35/F FLAT A - INTERNAL STAIRCASE	灰色	1050	2110	2.22	1	2.22																															1		
							合計：	1254	4984.83																																	

鋁材開料總表

工程號碼: J-851 工程名稱: 青衣明翹匯

序號	鋁料編號	名稱	表面處理		開料長度	實用長料總數量		浪費率(%)
			顏色	層厚		支數	長度	
92	X84985-拉巴	整個EI1848用量	灰色		5800	137	794600	0.75
93	X85677-梗邊企		灰色		5800	11	63800	14.73
94	X85678-玻璃线		灰色		5800	316	1832800	3.16
95	X85679-生邊企		灰色		4500	163	733500	4.75
96	X85680-窗玉料		灰色		5800	226	1310800	7.47
97	X85681-反拍線		灰色		5800	64	371200	4.61
98	X85682-梗夾企		灰色		5200	5	26000	15.94
99	X85683-生夾企		灰色		5200	131	681200	16.04
100	X85684-夾通		灰色		5200	5	26000	15.94
101	X85685-生頂橫		灰色		5800	32	185600	8.42
102	X85688-空腔梗 頂橫		灰色		5800	4	23200	21.87
103	X85689-上生下 梗中橫		灰色		5800	25	145000	8.29
104	X85690-上生下 生中橫		灰色		5800	5	29000	12.10
105	X85691-百葉片		灰色		5800	20	116000	7.85
106	X85697-百葉頂 底橫		灰色		5800	5	29000	13.76
107	X85754-空腔梗 底橫		灰色		5800	28	162400	6.97
108	X85755-生底橫		灰色		5800	11	63800	8.12
109	25x25x3鋁槽-攔 河槽		灰色		5400	5	27000	18.74
110	60x3鋁巴		灰色		5800	4	23200	1.98
111	X84236-窗玉碼	整個EI1848用量	MILL		5800	21	121800	2.55
112	X84545-反拍線 擋膠鋁角		MILL		5800	64	371200	4.61
113	50x50x3mm鋁角	整個EI1848用量	MILL		5800	12	69600	1.38
114	40x3mm鋁巴	整個EI1848用量	MILL		5800	4	23200	4.83
115	20x3mm鋁通	整個EI1848用量	MILL		5800	43	249400	0.56

送至: _____

由: _____

日期: _____

簡短說明: _____

共1頁 第1頁

打印日期: 2020-8-3 打印時間: 8:34

工程號碼:J-851, 工程名稱:青衣明翹匯

開料長度:5800, 總長料支數:43, 總開料支數:10100

鋸片厚度(mm):4, 料頭尾總切除(mm):20, 浪費率(%):0.56

鋁材開料清單 20x3mm鋁通

鋁料 長度	窗號	編號(用料狀況)	實用長度(長料開數)	需要 支數	開料 支數	長料 支數	餘料 支數	編號(剩餘長度)
5800	J851-FT01-01	1-13	40.5	1600	1600	13	0	1-12@(39.5)x12 13@(3466)x1
5800	J851-FT01-03	(餘料)1-13	27.5	3100	122	0	13	1-12@(8)x12 13@(1)x1
5800	J851-FT01-03	14-30	27.5		2978	17	0	14-29@(15.5)x16 30@(4205)x1
5800	J851-FT01-02	(餘料)14-30	10.5	5400	306	0	17	14-29@(1)x16 30@(0)x1
5800	J851-FT01-02	31-43	10.5		5094	13	0	31-42@(9)x12 43@(1169)x1

工程號碼:J-851, 工程名稱:青衣明翹匯
開料長度:5800, 總長料支數:4, 總開料支數:500
鋸片厚度(mm):4, 料頭尾總切除(mm):20, 浪費率

鋁材開料清單 40x3mm鋁巴

鋁料 長度	窗號	編號(用料狀況)	實用長度(長料開 數)	需要 支數	開料 支數	長料 支數	餘料 支數	編號(剩餘長度)
5800	J851-LM09	1-4	40.0	500	500	4	0	1-3@(16)x3 4@(1072)x1



工程號碼:J-851, 工程名稱:青衣明翹匯

開料長度:5800, 總長料支數:12, 總開料支數:2850

鋁材開料清單 50x50x3mm鋁角 鋸片厚度(mm):4, 料頭尾總切除(mm):20, 浪費率(%):1.38

鋁料 長度	窗號	編號(用料狀況)	實用長度(長料開數)	需要 支數	開料 支數	長料 支數	餘料 支數	編號(剩餘長度)
5800	J851-LM03	1-12	20.0	2850	2850	12	0	1-11@(20)x11 12@(740)x1

鋁料 長度	窗號	編號(用料狀況)	實用長度(長料開數)	需要 支數	開料 支數	長料 支數	餘料 支數	編號(剩餘長度)
5800	J851-W1-DJ1	1-64	783.5	448	448	64	0	1-64@(267.5)x64

工程號碼:J-851, 工程名稱:青衣明翹匯
開料長度:5800, 總長料支數:21, 總開料支數:2850
鋸片厚度(mm):4, 料頭尾總切除(mm):20, 浪費率

鋁材開料清單 X84236-窗玉碼

鋁料 長度	窗號	編號(用料狀況)	實用長度(長料開數)	需要 支數	開料 支數	長料 支數	餘料 支數	編號(剩餘長度)
5800	J851-LM02	1-21	37.5	2850	2850	21	0	1-20@(11.5)x20 21@(2875)x1

鋁料 長度	窗號	編號(用料狀況)	實用長度(長料開數)	需要 支數	開料 支數	長料 支數	餘料 支數	編號(剩餘長度)
5800		1-3	412.5	28	28	3	0	1-2@(365.5)x2 3@(4947)x1
5800		(餘料)1-3	207.5	52	25	0	3	1-2@(154)x2 3@(82.5)x1
5800		4	207.5		27	1	0	4@(69.5)x1

工程號碼: J-851, 工程名稱: 青衣明翹匯
開料長度: 5400, 總長料支數: 5, 總開料支數: 56
鋸片厚度(mm): 4, 料頭尾總切除(mm): 20, 浪費率

鋁材開料清單 25x25x3鋁槽-攔

鋁料 長度	窗號	編號(用料狀況)	實用長度(長料開 數)	需要 支數	開料 支數	長料 支數	餘料 支數	編號(剩餘長度)
5400	J851-LM13R, J851-LM13L, J851-LM13R	(餘料)3, 1-5	386.0	56	56	5	1	3@(310)x1 1-2@(310)x2 3@(4600)x1 4@(310)x1 5@(3820)x1



工程號碼:J-851, 工程名稱:青衣明翹匯
開料長度:5800, 總長料支數:11, 總開料支數:96
鋸片厚度(mm):4, 料頭尾總切除(mm):20, 浪費率

鋁材開料清單 X85755-生底橫

鋁料 長度	窗號	編號(用料狀況)	實用長度(長料開 數)	需要 支數	開料 支數	長料 支數	餘料 支數	編號(剩餘長度)
5800	J851-W10-SD1, J851-W9-SD1	(餘料)2-3	624.0	54	6	0	2	2-3@(128)x2
5800	J851-W10A-SD1, J851-W10-SD1, J851-W9-SD1	1-6	624.0		48	6	0	1@(128)x1 2@(3268)x1 3@(756)x1 4-6@(128)x3
5800	J851-W12-SD1	7-8	609.0	14	14	2	0	7@(263)x1 8@(2715)x1
5800	J851-W5R-SD1	(餘料)8	564.0	28	4	0	1	8@(443)x1
5800	J851-W5R-SD1, J851-W5-SD1	9-11	564.0		24	3	0	9-10@(100)x2 11@(3508)x1



美特鋁質有限公司
MIDI ALUMINIUM FABRICATOR LTD

工程號碼: J-851, 工程名稱: 青衣明翹匯
開料長度: 5800, 總長料支數: 28, 總開料支數: 266
鋸片厚度(mm): 4, 料頭尾總切除(mm): 20, 浪費率

鋁材開料清單 X85754-空腔梗

鋁料 長度	窗號	編號(用料狀況)	實用長度(長料開數)	需要 支數	開料 支數	長料 支數	餘料 支數	編號(剩餘長度)
5800	J851-W1R-GDH1	(餘料)11	589.0	210	1	0	1	11@(443)x1
5800	J851-W1-GDH1, J851-W1R-GDH1	1-24	589.0		209	24	0	1-10@(443)x10 11@(1036)x1 12-23@(443)x12 24@(4001)x1
5800	J851-W21-GDH1, J851-W9-GDH1	(餘料)24-25	564.0	42	10	0	2	24@(25)x1 25@(100)x1
5800	J851-W21-GDH1, J851-W9-GDH1	25-28	564.0		32	4	0	25@(1804)x1 26-27@(100)x2 28@(2940)x1
5800	J851-W12-GDH1	(餘料)1-7	149.0	14	14	0	7	1-7@(137)x7

工程號碼:J-851, 工程名稱:青衣明翹匯
開料長度:5800, 總長料支數:5, 總開料支數:40
鋸片厚度(mm):4, 料頭尾總切除(mm):20, 浪費率

鋁材開料清單 X85697-百葉頂

鋁料 長度	窗號	編號(用料狀況)	實用長度(長料開數)	需要 支數	開料 支數	長料 支數	餘料 支數	編號(剩餘長度)
5800	J851-W10-BYH1	(餘料)2	624.0	26	5	0	1	2@(128)x1
5800	J851-W10A-BYH1, J851-W10-BYH1	1-3	624.0		21	3	0	1@(128)x1 2@(3268)x1 3@(756)x1
5800	J851-W12-BYH1	(餘料)3	609.0	14	1	0	1	3@(143)x1
5800	J851-W12-BYH1	4-5	609.0		13	2	0	4@(263)x1 5@(3328)x1



美特鋁質有限公司
MIDI ALUMINIUM FABRICATOR LTD

工程號碼:J-851, 工程名稱:青衣明翹匯

開料長度:5800, 總長料支數:20, 總開料支數:176

鋁材開料清單 X85691-百葉片 鋸片厚度(mm):4, 料頭尾總切除(mm):20, 浪費率(%):7.85

鋁料 長度	窗號	編號(用料狀況)	實用長度(長料開數)	需要 支數	開料 支數	長料 支數	餘料 支數	編號(剩餘長度)
5800		1-9	610.0	78	78	9	0	1-8@(254)x8 9@(2096)x1
5800		(餘料)9	594.0	98	3	0	1	9@(302)x1
5800		10-20	594.0		95	11	0	10-19@(398)x10 20@(2790)x1

制表者: _____

鋁料編號: X85691-百葉片(開料清單), 共26頁 第12頁

打印日期: 2020-8-1 打印時間: 15:26

工程號碼:J-851, 工程名稱:青衣明翹匯
開料長度:5800, 總長料支數:5, 總開料支數:40
鋸片厚度(mm):4, 料頭尾總切除(mm):20, 浪費率(%):12.1

鋁材開料清單 X85690-上生下生

鋁料 長度	窗號	編號(用料狀況)	實用長度(長料開 數)	需要 支數	開料 支數	長料 支數	餘料 支數	編號(剩餘長度)
5800	J851-W10-GZH1	(餘料)2	636.0	26	5	0	1	2@(20)x1
5800	J851-W10A-GZH1, J851-W10-GZH1	1-3	636.0		21	3	0	1@(20)x1 2@(3220)x1 3@(660)x1
5800	J851-W12-GZH1	(餘料)3	621.0	14	1	0	1	3@(35)x1
5800	J851-W12-GZH1	4-5	621.0		13	2	0	4@(155)x1 5@(3280)x1

鋁材開料清單 X85689-上生下

鋁料 長度	窗號	編號(用料狀況)	實用長度(長料開 數)	需要 支數	開料 支數	長料 支數	餘料 支數	編號(剩餘長度)
5800	J851-W1-ZH1	(餘料)13	589.0	210	5	0	1	13@(443)x1
5800	J851-W1R-ZH1, J851-W1- ZH1	1-24	589.0		205	24	0	1-12@(443)x12 13@(3408)x1 14-23@(443)x10 24@(4001)x1
5800	J851-W21-ZH1	(餘料)24	564.0	14	7	0	1	24@(25)x1
5800	J851-W21-ZH1	25	564.0		7	1	0	25@(1804)x1

鋁材開料清單 X85688-空腔梗]

鋁料 長度	窗號	編號(用料狀況)	實用長度(長料開 數)	需要 支數	開料 支數	長料 支數	餘料 支數	編號(剩餘長度)
5800	J851-W9-GD1	1-3	564.0	28	28	3	0	1-2@(100)x2 3@(1236)x1
5800	J851-W12-GD1	(餘料)3	149.0	14	8	0	1	3@(12)x1
5800	J851-W12-GD1	4	149.0		6	1	0	4@(4862)x1



工程號碼: J-851, 工程名稱: 青衣明翹匯
開料長度: 5800, 總長料支數: 32, 總開料支數: 280
鋸片厚度(mm): 4, 料頭尾總切除(mm): 20, 浪費率

鋁材開料清單 X85685-生頂橫

鋁料 長度	窗號	編號(用料狀況)	實用長度(長料開 數)	需要 支數	開料 支數	長料 支數	餘料 支數	編號(剩餘長度)
5800	J851-W9-SDH1	1-4	636.0	28	28	4	0	1-3@(20)x3 4@(5140)x1
5800	J851-W1R-SDH1, J851-W1-SDH1	(餘料)4, 16	601.0	210	12	0	2	4@(300)x1 16@(335)x1
5800	J851-W1R-SDH1, J851-W1-SDH1	5-27	601.0		198	23	0	5-15@(335)x11 16@(2755)x1 17-26@(335)x10 27@(3360)x1
5800	J851-W21-SDH1, J851-W5-SDH1	(餘料)27, 30	576.0	42	9	0	2	27@(460)x1 30@(560)x1
5800	J851-W21-SDH1, J851-W5R-SDH1, J851-W5-SDH1	28-32	576.0		33	5	0	28-29@(560)x2 30@(2880)x1 31@(560)x1 32@(5200)x1

鋁材開料清單 X85684-夾通

工程號碼:J-851, 工程名稱:青衣明翹匯
開料長度:5200, 總長料支數:5, 總開料支數:14
鋸片厚度(mm):4, 料頭尾總切除(mm):20, 浪費率

鋁料 長度	窗號	編號(用料狀況)	實用長度(長料開 數)	需要 支數	開料 支數	長料 支數	餘料 支數	編號(剩餘長度)
5200	J851-W12-JT1	1-5	1550.0	14	14	5	0	1-4@(518)x4 5@(2072)x1



美特鋁質有限公司
MIDI ALUMINIUM FABRICATOR LTD

工程號碼:J-851, 工程名稱:青衣明翹匯
開料長度:5200, 總長料支數:131, 總開料支數:266
鋸片厚度(mm):4, 料頭尾總切除(mm):20, 浪費率

鋁材開料清單 X85683-生夾企

鋁料 長度	窗號	編號(用料狀況)	實用長度(長料開 數)	需要 支數	開料 支數	長料 支數	餘料 支數	編號(剩餘長度)
5200	J851-W1-JQ1L, J851-W1-JQ1R	1-112	2210.0	224	224	112	0	1-112@(752)x112
5200	J851-W5-JQ1L, J851-W5-JQ1R	113-126	1840.0	28	28	14	0	113-126@(1492)x14
5200	J851-W12-JQ1R	127-131	1550.0	14	14	5	0	127-130@(518)x4 131@(2072)x1

鋁材開料清單 X85682-梗夾企

鋁料 長度	窗號	編號(用料狀況)	實用長度(長料 開數)	需要 支數	開料 支數	長料 支數	餘料 支數	編號(剩餘長度)
5200	J851-W12-GJ1L	1-5	1550.0	14	14	5	0	1-4@(518)x4 5@(2072)x1

工程號碼:J-851, 工程名稱:青衣明翹匯

開料長度:5800, 總長料支數:64, 總開料支數:448

鋸片厚度(mm):4, 料頭尾總切除(mm):20, 浪費率(%):4.61

鋁材開料清單 X85681-反拍線

鋁料 長度	窗號	編號(用料狀況)	實用長度(長料 開數)	需要 支數	開料 支數	長料 支數	餘料 支數	編號(剩餘長度)
5800	J851-W1-PX1	1-64	783.5	448	448	64	0	1-64@(267.5)x64

工程號碼: J-851, 工程名稱: 青衣明翹匯

開料長度: 5800, 總長料支數: 226, 總開料支數: 1280

鋁材開料清單 X85680-窗玉料

鋸片厚度(mm): 4, 料頭尾總切除(mm): 20, 浪費率(%): 7.47

鋁料 長度	窗號	編號(用料狀況)	實用長度(長料開數)	需要 支數	開料 支數	長料 支數	餘料 支數	編號(剩餘長度)
5800		(餘料)10	1775.0	56	2	0	1	10@(443)x1
5800		1-19	1775.0		54	19	0	1-9@(443)x9 10@(4001)x1 11-18@(443)x8 19@(2222)x1
5800		(餘料)19, 68, 124	1300.5	448	3	0	3	19@(917.5)x1 68@(562)x1 124@(562)x1
5800		20-131	1300.5		445	112	0	20-67@(562)x48 68@(1866.5)x1 69-123@(562)x55 124@(1866.5)x1 125-130@(562)x6 131@(1866.5)x1
5800		(餘料)131	1140.5	52	1	0	1	131@(722)x1
5800		132-142	1140.5		51	11	0	132-141@(57.5)x10 142@(4635.5)x1
5800		(餘料)142	1055.5	28	4	0	1	142@(397.5)x1
5800		143-147	1055.5		24	5	0	143-146@(482.5)x4 147@(1542)x1
5800		(餘料)19, 147	880.0	56	2	0	2	19@(33.5)x1 147@(658)x1
5800		148-156	880.0		54	9	0	148-156@(476)x9
5800		(餘料)131, 147, 165	630.0	108	3	0	3	131@(88)x1 147@(24)x1 165@(74)x1
5800		157-168	630.0		105	12	0	157-164@(74)x8 165@(708)x1 166-167@(74)x2 168@(1342)x1
5800		(餘料)168	615.0	28	2	0	1	168@(104)x1
5800		169-171	615.0		26	3	0	169-170@(209)x2 171@(828)x1
5800		(餘料)171, 193	595.0	420	4	0	2	171@(229)x1 193@(389)x1
5800		172-218	595.0		416	47	0	172-192@(389)x21 193@(2186)x1 194-217@(389)x24 218@(2785)x1
5800		(餘料)218, 221, 224	570.0	84	18	0	3	218@(489)x1 221@(40)x1 224@(40)x1
5800		219-226	570.0		66	8	0	219-220@(40)x2 221@(3484)x1 222-223@(40)x2 224@(4632)x1 225-226@(40)x2

工程號碼: J-851, 工程名稱: 青衣明翹匯
開料長度: 4500, 總長料支數: 163, 總開料支數: 374
鋸片厚度(mm): 4, 料頭尾總切除(mm): 20, 浪費率

鋁材開料清單 X85679-生邊企

鋁料 長度	窗號	編號(用料狀況)	實用長度(長料 開數)	需要 支數	開料 支數	長料 支數	餘料 支數	編號(剩餘長度)
4500	J851-W1-BQ1L, J851-W1-BQ1R	1-112	2210.0	224	224	112	0	1-112@(52)x112
4500	J851-W5-BQ1L, J851-W5-BQ1R	113-126	1840.0	28	28	14	0	113-126@(792)x14
4500	J851-W12-BQ1L	127-133	1550.0	14	14	7	0	127-133@(1372)x7
4500	J851-W10A-BQ1R, J851-W10-BQ1L	(餘料)138, 142	1425.0	52	3	0	2	138@(193)x1 142@(193)x1
4500	J851-W10A-BQ1L, J851-W10A-BQ1R, J851-W10-BQ1L, J851-W10-BQ1R	134-151	1425.0		49	18	0	134-137@(193)x4 138@(3051)x1 139-141@(193)x3 142@(1622)x1 143-150@(193)x8 151@(3051)x1
4500	J851-W9-BQ1L, J851-W9-BQ1R	(餘料)127-133, 151, 156	920.0	56	12	0	9	127-133@(448)x7 151@(279)x1 156@(784)x1
4500	J851-W9-BQ1L, J851-W9-BQ1R	152-163	920.0		44	12	0	152-155@(784)x4 156@(2632)x1 157-162@(784)x6 163@(2632)x1

鋁材開料清單 X85678-玻璃线

鋁料 長度	窗號	編號(用料狀況)	實用長度(長料開數)	需要 支數	開料 支數	長料 支數	餘料 支數	編號(剩餘長度)
5800		(餘料)10	1703.0	56	2	0	1	10@(659)x1
5800		1-19	1703.0		54	19	0	1-9@(659)x9 10@(4073)x1 11-18@(659)x8 19@(2366)x1
5800		(餘料)19	1433.0	28	1	0	1	19@(929)x1
5800		20-26	1433.0		27	7	0	20-25@(32)x6 26@(1469)x1
5800		(餘料)26, 75, 131	1228.5	448	3	0	3	26@(236.5)x1 75@(850)x1 131@(850)x1
5800		27-138	1228.5		445	112	0	27-74@(850)x48 75@(2082.5)x1 76-130@(850)x55 131@(2082.5)x1 132-137@(850)x6 138@(2082.5)x1
5800		(餘料)138	1068.5	52	1	0	1	138@(1010)x1
5800		139-149	1068.5		51	11	0	139-148@(417.5)x10 149@(4707.5)x1
5800		(餘料)138, 149	983.5	28	5	0	2	138@(22.5)x1 149@(757.5)x1
5800		150-154	983.5		23	5	0	150-153@(842.5)x4 154@(2817.5)x1
5800		(餘料)19, 27-81	808.0	56	56	0	56	19@(117)x1 27-81@(38)x55
5800		(餘料)82-137, 150-154	783.5	448	63	0	61	82-137@(62.5)x56 150-153@(55)x4 154@(455)x1
5800		155-209	783.5		385	55	0	155-209@(267.5)x55
5800		(餘料)1-18, 149, 213, 219, 221	526.0	164	30	0	22	1-18@(129)x18 149@(227.5)x1 213@(480)x1 219@(480)x1 221@(480)x1
5800		210-224	526.0		134	15	0	210-212@(480)x3 213@(2070)x1 214-218@(480)x5 219@(4190)x1 220@(480)x1 221@(1010)x1 222-223@(480)x2 224@(3130)x1
5800		(餘料)224	511.0	28	6	0	1	224@(40)x1
5800		225-226	511.0		22	2	0	225-226@(115)x2
5800		(餘料)244, 265	491.0	840	11	0	2	244@(335)x1 265@(335)x1
5800		227-303	491.0		829	77	0	227-243@(335)x17 244@(1325)x1 245-264@(335)x20 265@(4790)x1 266-302@(335)x37 303@(3800)x1
5800		(餘料)210-223, 303-304, 306, 309	466.0	112	40	0	18	210-223@(10)x14 303@(40)x1 304@(140)x1 306@(140)x1 309@(140)x1



工程號碼:J-851, 工程名稱:青衣明翹匯

開料長度:5800, 總長料支數:316, 總開料支數:2344

鋸片厚度(mm):4, 料頭尾總切除(mm):20, 浪費率(%):3.16

鋁材開料清單 X85678-玻璃线

鋁料 長度	窗號	編號(用料狀況)	實用長度(長料開數)	需要 支數	開料 支數	長料 支數	餘料 支數	編號(剩餘長度)
5800		304-311	466.0		72	8	0	304@(2960)x1 305@(140)x1 306@(1080)x1 307-308@(140)x2 309@(4840)x1 310@(140)x1 311@(2960)x1
5800		(餘料)311	458.0	56	6	0	1	311@(188)x1
5800		312-316	458.0		50	5	0	312-315@(236)x4 316@(4856)x1
5800		(餘料)1-19, 26, 139-141	111.0	28	28	0	23	1-18@(14)x18 19@(2)x1 26@(6.5)x1 139-140@(72.5)x2 141@(302.5)x1



美特鋁質有限公司
MIDI ALUMINIUM FABRICATOR LTD

工程號碼:J-851, 工程名稱:青衣明翹匯
開料長度:5800, 總長料支數:11, 總開料支數:70
鋸片厚度(mm):4, 料頭尾總切除(mm):20, 浪費率

鋁材開料清單 X85677-梗邊

鋁料 長度	窗號	編號(用料狀況)	實用長度(長料開數)	需要 支數	開料 支數	長料 支數	餘料 支數	編號(剩餘長度)
5800	J851-W12-GB1R	1-5	1550.0	14	14	5	0	1-4@(1118)x4 5@(2672)x1
5800	J851-W9-GB1L, J851-W9-GB1R	(餘料)1-5, 8	575.0	56	15	0	6	1-4@(539)x4 5@(356)x1 8@(569)x1
5800	J851-W9-GB1L, J851-W9-GB1R	6-11	575.0		41	6	0	6-7@(569)x2 8@(4622)x1 9-10@(569)x2 11@(4043)x1

制表者: _____

鋁料編號: X85677-梗邊企(開料清單), 共26頁 第25頁
打印日期: 2020-8-1 打印時間: 15:26

鋁材開料清單 X84985-拉巴

鋁料 長度	窗號	編號(用料狀況)	實用長度(長料開數)	需要 支數	開料 支數	長料 支數	餘料 支數	編號(剩餘長度)
5800		1	1135.0	3	3	1	0	1@(2363)x1
5800		(餘料)1	995.0	522	2	0	1	1@(365)x1
5800		2-105	995.0		520	104	0	2-105@(785)x104
5800		106-114	870.0	52	52	9	0	106-113@(536)x8 114@(2284)x1
5800		(餘料)114	785.0	27	2	0	1	114@(706)x1
5800		115-118	785.0		25	4	0	115-117@(257)x3 118@(2624)x1
5800		(餘料)2-59	544.0	58	58	0	58	2-59@(237)x58
5800		(餘料)1-56	184.5	56	56	0	56	1@(176.5)x1 2-56@(48.5)x55
5800		(餘料)57-73	183.5	56	56	0	17	57-59@(49.5)x3 60-72@(35)x13 73@(597.5)x1
5800		(餘料)1, 73-80	90.5	56	56	0	9	1@(82)x1 73@(30.5)x1 74-79@(29)x6 80@(690.5)x1
5800		(餘料)80-86	78.5	56	56	0	7	80@(30.5)x1 81-85@(42.5)x5 86@(537.5)x1
5800		(餘料)1, 86-118	69.5	464	307	0	34	1@(8.5)x1 86@(23)x1 87-105@(50)x19 106-113@(21.5)x8 114@(44.5)x1 115-117@(36.5)x3 118@(51.5)x1
5800		119-121	69.5		157	3	0	119-120@(47)x2 121@(5706.5)x1
5800		(餘料)121	57.0	82	82	0	1	121@(704.5)x1
5800	J851-LM01	(餘料)2-59, 81-85, 87-105, 114, 118-121	38.0	2200	102	0	87	2-56@(6.5)x55 57-59@(7.5)x3 81-85@(.5)x5 87-105@(8)x19 114@(2.5)x1 118@(9.5)x1 119-120@(5)x2 121@(32.5)x1
5800	J851-LM01	122-137	38.0		2098	16	0	122-136@(26)x15 137@(3974)x1

鋁材開料總表

工程號碼: J-851 工程名稱: 青衣明翹匯

序號	鋁料編號	名稱	表面處理		開料長度	實用長料總數量		浪費率(%)
			顏色	層厚		支數	長度	
93	X85677-梗邊企		灰色		5800	11	63800	10.03
94	X85678-玻璃线		灰色		5800	331	1919800	2.94
95	X85679-生邊企		灰色		4500	170	765000	4.64
96	X85680-窗玉料		灰色		5800	237	1374600	7.70
97	X85681-反拍線		灰色		5800	68	394400	5.41
98	X85682-梗夾企		灰色		5200	6	31200	16.56
99	X85683-生夾企		灰色		5200	139	722800	16.34
101	X85685-生頂橫		灰色		5800	33	191400	7.44
102	X85688-空腔梗頂橫		灰色		5800	4	23200	22.14
103	X85689-上生下梗中橫		灰色		5800	27	156600	10.53
104	X85690-上生下生中橫		灰色		5800	5	29000	8.48
105	X85691-百葉片		灰色		5800	21	121800	6.50
106	X85697-百葉頂底橫		灰色		5800	5	29000	10.22
107	X85754-空腔梗底橫		灰色		5800	29	168200	5.98
108	X85755-生底橫		灰色		5800	11	63800	6.61
109	25x25x3鋁槽-攔河槽		灰色		5400	5	27000	15.85
110	60x3鋁巴		灰色		5800	5	29000	15.77
112	X84545-反拍線擋膠鋁角		MILL		5800	68	394400	5.41
113	X85684-夹通		灰色		5200	6	31200	16.56

用于18F~RF樓，已扣除樣板層數量（备注：
1F~17F開料單未扣除樣板層數量）
使用EI1612中鋁料開料。

送至：_____

由：_____

日期：_____

簡短說明：_____

共21頁 第1頁

打印日期：2020-8-18 打印時間：14:55

鋁材開料清單 X85684-夾通

鋁料 長度	窗號	編號(用料狀況)	實用長度(長料開數)	需要 支數	開料 支數	長料 支數	餘料 支數	編號(剩餘長度)
5200	J851-W42-JT1	1-2	1900.0	3	3	2	0	1@(1372)x1 2@(3276)x1
5200	J851-W12-JT1	(餘料)2	1550.0	13	2	0	1	2@(168)x1
5200	J851-W12-JT1	3-6	1550.0		11	4	0	3-5@(518)x3 6@(2072)x1

鋁料 長度	窗號	編號(用料狀況)	實用長度(長料開數)	需要 支數	開料 支數	長料 支數	餘料 支數	編號(剩餘長度)
5800	J851-W1-DJ1	1-68	783.5	472	472	68	0	1-67@(267.5)x67 68@(3417.5)x1

鋁材開料清單 60x3鋁巴

鋁料 長度	窗號	編號(用料狀況)	實用長度(長料開數)	需要 支數	開料 支數	長料 支數	餘料 支數	編號(剩餘長度)
5800		1-3	412.5	32	32	3	0	1-2@(365.5)x2 3@(3281)x1
5800		(餘料)1-3	207.5	52	17	0	3	1-2@(154)x2 3@(108.5)x1
5800		4-5	207.5		35	2	0	4@(69.5)x1 5@(4088)x1



美特鋁質有限公司
MIDI ALUMINIUM FABRICATOR LTD

工程號碼:J-851, 工程名稱:青衣明翹匯

開料長度:5400, 總長料支數:5, 總開料支數:58

鋸片厚度(mm):4, 料頭尾總切除(mm):20, 浪費率

鋁材開料清單 25x25x3鋁槽-攔

鋁料 長度	窗號	編號(用料狀況)	實用長度(長料開 數)	需要 支數	開料 支數	長料 支數	餘料 支數	編號(剩餘長度)
5400	J851-LM13R, J851-LM13L, J851-LM13R	(餘料)3, 1-5	386.0	58	58	5	1	3@(310)x1 1-2@(310)x2 3@(4210)x1 4@(310)x1 5@(3040)x1



美特鋁質有限公司
MIDI ALUMINIUM FABRICATOR LTD

工程號碼: J-851, 工程名稱: 青衣明翹匯

開料長度: 5800, 總長料支數: 11, 總開料支數: 98

鋸片厚度(mm): 4, 料頭尾總切除(mm): 20, 浪費率

鋁材開料清單 X85755-生底橫

鋁料 長度	窗號	編號(用料狀況)	實用長度(長料開 數)	需要 支數	開料 支數	長料 支數	餘料 支數	編號(剩餘長度)
5800	J851-W10A-SD1, J851-W9-SD1	(餘料)2, 5	624.0	53	9	0	2	2@(428)x1 5@(128)x1
5800	J851-W10A-SD1, J851-W10-SD1, J851-W9-SD1	3-8	624.0		44	6	0	3-4@(128)x2 5@(3268)x1 6-7@(128)x2 8@(3268)x1
5800	J851-W12-SD1, J851-W42-SD1	(餘料)8-9	609.0	14	6	0	2	8@(203)x1 9@(263)x1
5800	J851-W12-SD1	9	609.0		8	1	0	9@(876)x1
5800	J851-W5-SD1, J851-W5R-SD1	1-2, 10-11	564.0	29	29	4	0	1@(100)x1 2@(2940)x1 10@(100)x1 11@(3508)x1
5800	J851-W57-SD1	(餘料)11	509.0	2	2	0	1	11@(2482)x1



美特鋁質有限公司
MIDI ALUMINIUM FABRICATOR LTD

工程號碼: J-851, 工程名稱: 青衣明翹匯
開料長度: 5800, 總長料支數: 29, 總開料支數: 279
鋸片厚度(mm): 4, 料頭尾總切除(mm): 20, 浪費率

鋁材開料清單 X85754-空腔梗

鋁料 長度	窗號	編號(用料狀況)	實用長度(長料開數)	需要 支數	開料 支數	長料 支數	餘料 支數	編號(剩餘長度)
5800	J851-W1R-GDH1	(餘料)12	589.0	221	4	0	1	12@(443)x1
5800	J851-W1-GDH1, J851-W1R-GDH1	1-25	589.0		217	25	0	1-11@(443)x11 12@(2815)x1 13-24@(443)x12 25@(2815)x1
5800	J851-W21-GDH1, J851-W9-GDH1	(餘料)25, 27	564.0	42	13	0	2	25@(543)x1 27@(100)x1
5800	J851-W21-GDH1, J851-W9-GDH1	26-29	564.0		29	4	0	26@(100)x1 27@(5212)x1 28@(100)x1 29@(1236)x1
5800	J851-W57-GDH1	(餘料)1-2	249.0	2	2	0	2	1-2@(190)x2
5800	J851-W12-GDH1, J851-W42-GDH1	(餘料)1-8, 8	149.0	14	14	0	9	1-2@(37)x2 3-7@(137)x5 8@(290)x1 8@(137)x1



工程號碼:J-851, 工程名稱:青衣明翹匯

開料長度:5800, 總長料支數:5, 總開料支數:42

鋸片厚度(mm):4, 料頭尾總切除(mm):20, 浪費率

鋁材開料清單 X85697-百葉頂

鋁料 長度	窗號	編號(用料狀況)	實用長度(長料開數)	需要 支數	開料 支數	長料 支數	餘料 支數	編號(剩餘長度)
5800	J851-W10-BYH1	(餘料)2	624.0	26	5	0	1	2@(128)x1
5800	J851-W10A-BYH1, J851-W10-BYH1	1-3	624.0		21	3	0	1@(128)x1 2@(3268)x1 3@(756)x1
5800	J851-W12-BYH1, J851-W42-BYH1	(餘料)3, 5	609.0	14	2	0	2	3@(143)x1 5@(3328)x1
5800	J851-W12-BYH1	4-5	609.0		12	2	0	4@(263)x1 5@(3941)x1
5800	J851-W57-BYH1	(餘料)5	509.0	2	2	0	1	5@(2302)x1

工程號碼:J-851, 工程名稱:青衣明翹匯

開料長度:5800, 總長料支數:21, 總開料支數:190

鋁材開料清單 X85691-百葉片 鋸片厚度(mm):4, 料頭尾總切除(mm):20, 浪費率(%):6.5

鋁料 長度	窗號	編號(用料狀況)	實用長度(長料開數)	需要 支數	開料 支數	長料 支數	餘料 支數	編號(剩餘長度)
5800		1-9	610.0	78	78	9	0	1-8@(254)x8 9@(2096)x1
5800		(餘料)9	594.0	98	3	0	1	9@(302)x1
5800		10-20	594.0		95	11	0	10-19@(398)x10 20@(2790)x1
5800		(餘料)20	494.0	14	5	0	1	20@(300)x1
5800		21	494.0		9	1	0	21@(1298)x1

工程號碼:J-851, 工程名稱:青衣明翹匯
開料長度:5800, 總長料支數:5, 總開料支數:42
鋸片厚度(mm):4, 料頭尾總切除(mm):20, 浪費率

鋁材開料清單 X85690-上生下生

鋁料 長度	窗號	編號(用料狀況)	實用長度(長料開 數)	需要 支數	開料 支數	長料 支數	餘料 支數	編號(剩餘長度)
5800	J851-W10-GZH1	(餘料)2	636.0	26	5	0	1	2@(20)x1
5800	J851-W10A-GZH1, J851- W10-GZH1	1-3	636.0		21	3	0	1@(20)x1 2@(3220)x1 3@(660)x1
5800	J851-W12-GZH1, J851-W42- GZH1	(餘料)3, 5	621.0	14	2	0	2	3@(35)x1 5@(3280)x1
5800	J851-W12-GZH1	4-5	621.0		12	2	0	4@(155)x1 5@(3905)x1
5800	J851-W57-GZH1	(餘料)5	521.0	2	2	0	1	5@(2230)x1

鋁材開料清單 X85689-上生下梗

鋁料 長度	窗號	編號(用料狀況)	實用長度(長料開 數)	需要 支數	開料 支數	長料 支數	餘料 支數	編號(剩餘長度)
5800	J851-W1R-ZH1, J851-W1-ZH1	1-25	589.0	221	221	25	0	1-24@(443)x24 25@(2815)x1
5800	J851-W21-ZH1	(餘料)25	564.0	15	4	0	1	25@(543)x1
5800	J851-W21-ZH1	26-27	564.0		11	2	0	26@(100)x1 27@(5212)x1



美特鋁質有限公司
MIDI ALUMINIUM FABRICATOR LTD

工程號碼:J-851, 工程名稱:青衣明翹匯

開料長度:5800, 總長料支數:4, 總開料支數:43

鋸片厚度(mm):4, 料頭尾總切除(mm):20, 浪費率

鋁材開料清單 X85688-空腔梗]

鋁料 長度	窗號	編號(用料狀況)	實用長度(長料開 數)	需要 支數	開料 支數	長料 支數	餘料 支數	編號(剩餘長度)
5800	J851-W9-GD1	1-3	564.0	27	27	3	0	1-2@(100)x2 3@(1804)x1
5800	J851-W57-GD1	(餘料)3	249.0	2	2	0	1	3@(1298)x1
5800	J851-W12-GD1, J851-W42- GD1	(餘料)3-4	149.0	14	9	0	2	3@(74)x1 4@(4862)x1
5800	J851-W12-GD1	4	149.0		5	1	0	4@(5015)x1

制表者: _____

鋁料編號: X85688-空腔梗頂橫(開料清單), 共21頁 第12頁

打印日期: 2020-8-18 打印時間: 14:55



工程號碼:J-851, 工程名稱:青衣明翹匯
開料長度:5800, 總長料支數:33, 總開料支數:292
鋸片厚度(mm):4, 料頭尾總切除(mm):20, 浪費率

鋁材開料清單 X85685-生頂橫

鋁料 長度	窗號	編號(用料狀況)	實用長度(長料開 數)	需要 支數	開料 支數	長料 支數	餘料 支數	編號(剩餘長度)
5800	J851-W9-SDH1	1-3	636.0	27	27	3	0	1-3@(20)x3
5800	J851-W1R-SDH1, J851-W1-SDH1	4-28	601.0	221	221	25	0	4-27@(335)x24 28@(2755)x1
5800	J851-W21-SDH1, J851-W5R-SDH1, J851-W5-SDH1	(餘料)28, 30-31	576.0	44	13	0	3	28@(435)x1 30-31@(560)x2
5800	J851-W21-SDH1, J851-W5R-SDH1, J851-W5-SDH1	29-33	576.0		31	5	0	29@(560)x1 30@(4620)x1 31@(1720)x1 32@(560)x1 33@(3460)x1

鋁材開料清單 X85683-生夾企

鋁料 長度	窗號	編號(用料狀況)	實用長度(長料開 數)	需要 支數	開料 支數	長料 支數	餘料 支數	編號(剩餘長度)
5200	J851-W1-JQ1R	(餘料)59, 111	2210.0	236	2	0	2	59@(752)x1 111@(752)x1
5200	J851-W1-JQ1L, J851-W1-JQ1R	1-118	2210.0		234	118	0	1-58@(752)x58 59@(2966)x1 60-110@(752)x51 111@(2966)x1 112-118@(752)x7
5200	J851-W42-JQ1R	(餘料)119	1900.0	3	1	0	1	119@(1372)x1
5200	J851-W42-JQ1R	119-120	1900.0		2	2	0	119-120@(3276)x2
5200	J851-W5-JQ1L	(餘料)120	1840.0	29	1	0	1	120@(1432)x1
5200	J851-W5-JQ1L, J851-W5-JQ1R	121-134	1840.0		28	14	0	121-134@(1492)x14
5200	J851-W12-JQ1R	135-139	1550.0	13	13	5	0	135-138@(518)x4 139@(3626)x1



美特鋁質有限公司
MIDI ALUMINIUM FABRICATOR LTD

工程號碼:J-851, 工程名稱:青衣明翹匯

開料長度:5200, 總長料支數:6, 總開料支數:16

鋸片厚度(mm):4, 料頭尾總切除(mm):20, 浪費率

鋁材開料清單 X85682-梗夾企

鋁料 長度	窗號	編號(用料狀況)	實用長度(長料 開數)	需要 支數	開料 支數	長料 支數	餘料 支數	編號(剩餘長度)
5200	J851-W42-GJ1L	(餘料)1	1900.0	3	1	0	1	1@(1372)x1
5200	J851-W42-GJ1L	1-2	1900.0		2	2	0	1-2@(3276)x2
5200	J851-W12-GJ1L	(餘料)2	1550.0	13	2	0	1	2@(168)x1
5200	J851-W12-GJ1L	3-6	1550.0		11	4	0	3-5@(518)x3 6@(2072)x1

制表者: _____

鋁料編號: X85682-梗夾企(開料清單), 共21頁 第15頁

打印日期: 2020-8-18 打印時間: 14:55

工程號碼:J-851, 工程名稱:青衣明翹匯
開料長度:5800, 總長料支數:68, 總開料支數:472
鋸片厚度(mm):4, 料頭尾總切除(mm):20, 浪費率

鋁材開料清單 X85681-反拍線

鋁料 長度	窗號	編號(用料狀況)	實用長度(長料 開數)	需要 支數	開料 支數	長料 支數	餘料 支數	編號(剩餘長度)
5800	J851-W1-PX1	1-68	783.5	472	472	68	0	1-67@(267.5)x67 68@(3417.5)x1

鋁材開料清單 X85680-窗玉料

鋁料 長度	窗號	編號(用料狀況)	實用長度(長料開數)	需要 支數	開料 支數	長料 支數	餘料 支數	編號(剩餘長度)
5800		1-20	1775.0	58	58	20	0	1-19@(443)x19 20@(4001)x1
5800		(餘料)20	1405.5	6	2	0	1	20@(1182)x1
5800		21	1405.5		4	1	0	21@(142)x1
5800		(餘料)132	1300.5	472	2	0	1	132@(562)x1
5800		22-139	1300.5		470	118	0	22-131@(562)x110 132@(3171)x1 133-139@(562)x7
5800		(餘料)20	1140.5	52	1	0	1	20@(37.5)x1
5800		140-150	1140.5		51	11	0	140-149@(57.5)x10 150@(4635.5)x1
5800		(餘料)150	1055.5	26	4	0	1	150@(397.5)x1
5800		151-155	1055.5		22	5	0	151-154@(482.5)x4 155@(3661)x1
5800		(餘料)155	880.0	54	4	0	1	155@(125)x1
5800		156-164	880.0		50	9	0	156-163@(476)x8 164@(4012)x1
5800		(餘料)164, 170, 173	630.0	106	19	0	3	164@(208)x1 170@(74)x1 173@(74)x1
5800		165-176	630.0		87	12	0	165-169@(74)x5 170@(3878)x1 171-172@(74)x2 173@(4512)x1 174-175@(74)x2 176@(5146)x1
5800		(餘料)176	615.0	28	8	0	1	176@(194)x1
5800		177-179	615.0		20	3	0	177-178@(209)x2 179@(4542)x1
5800		(餘料)179, 202	595.0	442	13	0	2	179@(349)x1 202@(389)x1
5800		180-228	595.0		429	49	0	180-201@(389)x22 202@(3983)x1 203-227@(389)x25 228@(3983)x1
5800		(餘料)228, 231, 234	570.0	88	18	0	3	228@(539)x1 231@(40)x1 234@(40)x1
5800		229-237	570.0		70	9	0	229-230@(40)x2 231@(3484)x1 232-233@(40)x2 234@(3484)x1 235-236@(40)x2 237@(4632)x1
5800		(餘料)22-25	515.0	4	4	0	4	22-25@(43)x4

工程號碼: J-851, 工程名稱: 青衣明翹匯
開料長度: 4500, 總長料支數: 170, 總開料支數: 387
鋸片厚度(mm): 4, 料頭尾總切除(mm): 20, 浪費率

鋁材開料清單 X85679-生邊企

鋁料 長度	窗號	編號(用料狀況)	實用長度(長料 開數)	需要 支數	開料 支數	長料 支數	餘料 支數	編號(剩餘長度)
4500	J851-W1-BQ1R	(餘料)60	2210.0	236	1	0	1	60@(52)x1
4500	J851-W1-BQ1L, J851-W1-BQ1R	1-118	2210.0		235	118	0	1-59@(52)x59 60@(2266)x1 61-118@(52)x58
4500	J851-W42-BQ1L	(餘料)119	1900.0	3	1	0	1	119@(672)x1
4500	J851-W42-BQ1L	119-120	1900.0		2	2	0	119-120@(2576)x2
4500	J851-W5-BQ1L, J851-W5-BQ1R	(餘料)120, 127	1840.0	29	2	0	2	120@(732)x1 127@(792)x1
4500	J851-W5-BQ1L, J851-W5-BQ1R	121-134	1840.0		27	14	0	121-126@(792)x6 127@(2636)x1 128-134@(792)x7
4500	J851-W12-BQ1L	135-141	1550.0	13	13	7	0	135-140@(1372)x6 141@(2926)x1
4500	J851-W10A-BQ1L, J851-W10A-BQ1R, J851-W10-BQ1R	(餘料)141, 145, 154	1425.0	52	5	0	3	141@(68)x1 145@(193)x1 154@(193)x1
4500	J851-W10A-BQ1L, J851-W10A-BQ1R, J851-W10-BQ1L, J851-W10-BQ1R	142-158	1425.0		47	17	0	142-144@(193)x3 145@(1622)x1 146-153@(193)x8 154@(3051)x1 155-157@(193)x3 158@(1622)x1
4500	J851-W9-BQ1L	(餘料)135-140, 158	920.0	54	7	0	7	135-140@(448)x6 158@(698)x1
4500	J851-W9-BQ1L, J851-W9-BQ1R	159-170	920.0		47	12	0	159-169@(784)x11 170@(1708)x1

鋁材開料清單 X85678-玻璃线

鋁料 長度	窗號	編號(用料狀況)	實用長度(長料開數)	需要 支數	開料 支數	長料 支數	餘料 支數	編號(剩餘長度)
5800		(餘料)1	1783.0	6	1	0	1	1@(419)x1
5800		1-2	1783.0		5	2	0	1@(2206)x1 2@(419)x1
5800		3-22	1703.0	58	58	20	0	3-21@(659)x19 22@(4073)x1
5800		(餘料)22	1433.0	26	2	0	1	22@(1199)x1
5800		23-28	1433.0		24	6	0	23-28@(32)x6
5800		(餘料)29	1333.5	6	2	0	1	29@(430)x1
5800		29-30	1333.5		4	2	0	29-30@(3105)x2
5800		(餘料)30, 82	1228.5	472	4	0	2	30@(640)x1 82@(850)x1
5800		31-148	1228.5		468	118	0	31-81@(850)x51 82@(3315)x1 83-147@(850)x65 148@(3315)x1
5800		(餘料)22, 148, 153	1068.5	52	7	0	3	22@(126.5)x1 148@(97.5)x1 153@(417.5)x1
5800		149-158	1068.5		45	10	0	149-152@(417.5)x4 153@(3635)x1 154-157@(417.5)x4 158@(2562.5)x1
5800		(餘料)158	983.5	26	2	0	1	158@(587.5)x1
5800		159-163	983.5		24	5	0	159-162@(842.5)x4 163@(1830)x1
5800		(餘料)31-84	808.0	54	54	0	54	31-84@(38)x54
5800		(餘料)85-147, 159-163, 183, 217	783.5	472	75	0	70	85-147@(62.5)x63 159-162@(55)x4 163@(255)x1 183@(267.5)x1 217@(267.5)x1
5800		164-221	783.5		397	58	0	164-182@(267.5)x19 183@(1055)x1 184-216@(267.5)x33 217@(4205)x1 218-220@(267.5)x3 221@(2630)x1
5800		(餘料)3-21, 30, 158, 221, 224, 230, 232	526.0	160	34	0	25	3-21@(129)x19 30@(110)x1 158@(57.5)x1 221@(510)x1 224@(480)x1 230@(480)x1 232@(480)x1
5800		222-235	526.0		126	14	0	222-223@(480)x2 224@(1010)x1 225-229@(480)x5 230@(4190)x1 231@(480)x1 232@(1010)x1 233-234@(480)x2 235@(3130)x1
5800		(餘料)235, 237	511.0	28	8	0	2	235@(40)x1 237@(115)x1
5800		236-237	511.0		20	2	0	236@(115)x1 237@(1145)x1

工程號碼:J-851, 工程名稱:青衣明翹匯

開料長度:5800, 總長料支數:331, 總開料支數:2452

鋸片厚度(mm):4, 料頭尾總切除(mm):20, 浪費率(%):2.94

鋁材開料清單 X85678-玻璃线

鋁料 長度	窗號	編號(用料狀況)	實用長度(長料開數)	需要 支數	開料 支數	長料 支數	餘料 支數	編號(剩餘長度)
5800		(餘料)221, 256, 275	491.0	884	6	0	3	221@(15)x1 256@(335)x1 275@(335)x1
5800		238-318	491.0		878	81	0	238-255@(335)x18 256@(1325)x1 257-274@(335)x18 275@(1820)x1 276-317@(335)x42 318@(4295)x1
5800		(餘料)222-234, 318-319, 322, 324	466.0	118	40	0	17	222-234@(10)x13 318@(65)x1 319@(140)x1 322@(140)x1 324@(140)x1
5800		319-326	466.0		78	8	0	319@(2020)x1 320-321@(140)x2 322@(4840)x1 323@(140)x1 324@(2020)x1 325-326@(140)x2
5800		327-331	458.0	54	54	5	0	327-330@(236)x4 331@(3008)x1
5800		(餘料)1-2, 29, 149	411.0	4	4	0	4	1-2@(4)x2 29@(15)x1 149@(2.5)x1
5800		(餘料)150-153	211.0	4	4	0	4	150-153@(202.5)x4
5800		(餘料)3-22, 150-154, 154-155	111.0	28	28	0	27	3-21@(14)x19 22@(11.5)x1 150-153@(87.5)x4 154@(187.5)x1 154@(72.5)x1 155@(302.5)x1

鋁材開料清單 X85677-梗邊

鋁料 長度	窗號	編號(用料狀況)	實用長度(長料開數)	需要 支數	開料 支數	長料 支數	餘料 支數	編號(剩餘長度)
5800	J851-W42-GB1R	(餘料)1	1900.0	3	2	0	1	1@(68)x1
5800	J851-W42-GB1R	1	1900.0		1	1	0	1@(3876)x1
5800	J851-W12-GB1R	2-6	1550.0	13	13	5	0	2-5@(1118)x4 6@(4226)x1
5800	J851-W9-GB1L, J851-W9-GB1R	(餘料)2-6, 8	575.0	54	13	0	6	2-5@(539)x4 6@(173)x1 8@(569)x1
5800	J851-W9-GB1L, J851-W9-GB1R	7-11	575.0		41	5	0	7@(569)x1 8@(1727)x1 9-10@(569)x2 11@(1727)x1

鋁材開料總表

工程號碼: J-851 工程名稱: 青衣明翹匯

序號	鋁料編號	名稱	表面處理		開料長度	實用長料總數量		浪費率(%)
			顏色	層厚		支數	長度	
1	X85677-灰色梗 邊企		灰色		5800	14	81200	15.23
2	X85678-玻璃線		灰色		5800	48	278400	2.15
3	X85682-灰色梗 夾企		灰色		5200	41	213200	20.76
4	X85683-灰色生 夾企		灰色		5200	27	140400	3.21
5	X85684-灰色夾 框通		灰色		5200	41	213200	12.78
6	X85685-灰色生 頂橫		灰色		5800	7	40600	6.15
7	X85688-梗頂橫		灰色		5800	3	17400	20.83
8	X856921-灰色 生邊企-門款		灰色		5300	27	143100	5.04
9	X856930-灰色 玻璃線-中空		灰色		5800	54	313200	3.24
10	X85694-灰色FD 門玉料		灰色		5800	61	353800	3.48
12	X856961-灰色 梗頂底橫		灰色		5800	2	11600	38.57
14	X85697-灰色百 葉頂底橫		灰色		5800	7	40600	7.48
15	X85754-灰色梗 底橫-空腔		灰色		5800	4	23200	9.99
16	20x20x3mm厚鋁 通		MILL		6000	7	42000	4.73
17	50x50x4mm厚鋁 用倉存料 角		MILL		5800	8	46400	9.17
18	32x5mm厚鋁巴		MILL		5300	41	217300	16.58
19	14.5x3mm鋁巴 用倉存料		MILL		5800	7	40600	7.56
20	25x6mm鋁巴		MILL		5800	7	40600	7.56
21	X85677-白色梗 邊企		白色		5800	14	81200	12.10
22	X85682-白色梗 夾企		白色		5200	14	72800	1.96
23	X85683-白色生 夾企		白色		5200	14	72800	1.96
24	X85684-白色夾 框通		白色		5200	14	72800	1.96

送至: _____

由: _____

日期: _____

簡短說明: _____

共32頁 第1頁

打印日期: 2020/8/20 打印時間: 10:15

鋁材開料總表

工程號碼: J-851 工程名稱: 青衣明翹匯

序號	鋁料編號	名稱	表面處理		開料長度	實用長料總數量		浪費率(%)
			顏色	層厚		支數	長度	
25	X85685-白色生頂橫		白色		5800	4	23200	14.81
26	X856921-白色生邊企-門款		白色		5300	14	74200	3.81
27	X856930-白色玻璃線-中空		白色		5800	56	324800	2.37
28	X85694-白色FD門玉料		白色		5800	32	185600	3.62
29	X856961-白色梗頂底橫		白色		5800	2	11600	24.10
30	X85697-白色百葉頂底橫		白色		5800	4	23200	16.02
31	X85754-白色梗底橫-空腔		白色		5800	2	11600	24.10

大貨1/F~17/F用開料單

送至: _____

由: _____

日期: _____

簡短說明: _____

共32頁 第2頁

打印日期: 2020/8/20 打印時間: 10:15

鋁材開料清單
X85754-白色

鋁料 長度	窗號	編號(用料狀況)	實用長度(長料開數)	需要 支數	開料 支數	長料 支數	餘料 支數	編號(剩餘長度)
5800	J851-FD-AL22a-02	1	374.0	14	14	1	0	1@(488)x1
5800	J851-FD-AL22a-01	(餘料)1	244.0	14	1	0	1	1@(240)x1
5800	J851-FD-AL22a-01	2	244.0		13	1	0	2@(2556)x1

工程號碼:J-851, 工程名稱:青衣明翹匯
開料長度:5800, 總長料支數:4, 總開料支數:28
鋸片厚度(mm):4, 料頭尾總切除(mm):20, 浪費率(%):16.02

鋁材開料清單 X85697-白色

鋁料 長度	窗號	編號(用料狀況)	實用長度(長料開數)	需要 支數	開料 支數	長料 支數	餘料 支數	編號(剩餘長度)
5800	J851-FD-AL04a-01	(餘料)2, 1-4	689.0	28	28	4	1	2@(236)x1 1@(236)x1 2@(1622)x1 3@(236)x1 4@(3008)x1

工程號碼:J-851, 工程名稱:青衣明翹匯

開料長度:5800, 總長料支數:2, 總開料支數:28

鋸片厚度(mm):4, 料頭尾總切除(mm):20, 浪費率(%):24.1

鋁材開料清單 X856961-白色

鋁料 長度	窗號	編號(用料狀況)	實用長度(長料開數)	需要 支數	開料 支數	長料 支數	餘料 支數	編號(剩餘長度)
5800	J851-FD-AL21a-02	1	374.0	14	14	1	0	1@(488)x1
5800	J851-FD-AL21a-01	(餘料)1	244.0	14	1	0	1	1@(240)x1
5800	J851-FD-AL21a-01	2	244.0		13	1	0	2@(2556)x1

工程號碼:J-851, 工程名稱:青衣明翹匯
開料長度:5800, 總長料支數:32, 總開料支數:112
鋸片厚度(mm):4, 料頭尾總切除(mm):20, 浪費率(%):3.62

鋁材開料清單 X85694-白色FI

鋁料 長度	窗號	編號(用料狀況)	實用長度(長料開數)	需要 支數	開料 支數	長料 支數	餘料 支數	編號(剩餘長度)
5800	J851-FD-AL30a-01, J851-FD-AL31a-01, J851-FD-AL32a-01, J851-FD-AL33a-01	1-28	2478.0	56	56	28	0	1-28@(816)x28
5800	J851-FD-AL34a-01	(餘料)1-28	697.0	56	28	0	28	1-28@(115)x28
5800	J851-FD-AL34a-01	29-32	697.0		28	4	0	29-31@(172)x3 32@(2976)x1

工程號碼:J-851, 工程名稱:青衣明翹匯

開料長度:5800, 總長料支數:56, 總開料支數:224

鋁材開料清單 X856930-白色

鋸片厚度(mm):4, 料頭尾總切除(mm):20, 浪費率(%):2.37

鋁料 長度	窗號	編號(用料狀況)	實用長度(長料開數)	需要 支數	開料 支數	長料 支數	餘料 支數	編號(剩餘長度)
5800	J851-FD-AL24a-03	1-28	2448.5	56	56	28	0	1-28@(875)x28
5800	J851-FD-AL24a-01	29-56	2360.0	56	56	28	0	29-56@(1052)x28
5800	J851-FD-AL24a-02	(餘料)1-56	547.0	56	56	0	56	1-28@(324)x28 29-56@(501)x28
5800	J851-FD-AL24a-05	(餘料)29-56	336.0	28	28	0	28	29-56@(161)x28
5800	J851-FD-AL24a-04	(餘料)1-28	206.0	28	28	0	28	1-28@(114)x28

鋁料 長度	窗號	編號(用料狀況)	實用長度(長料開數)	需要 支數	開料 支數	長料 支數	餘料 支數	編號(剩餘長度)
5300	J851-FD-AL01a-01, J851-FD-AL02a-01	1-14	2535.0	28	28	14	0	1-14@(202)x14

工程號碼:J-851, 工程名稱:青衣明翹匯
開料長度:5800, 總長料支數:4, 總開料支數:28
鋸片厚度(mm):4, 料頭尾總切除(mm):20, 浪費率(%):14.81

鋁材開料清單 X85685-白色

鋁料 長度	窗號	編號(用料狀況)	實用長度(長料開數)	需要 支數	開料 支數	長料 支數	餘料 支數	編號(剩餘長度)
5800	J851-FD-AL03aR-01, J851-FD-AL03a-01, J851-FD-AL03aR-01	(餘料)2, 1-4	699.0	28	28	4	1	2@(156)x1 1@(156)x1 2@(1562)x1 3@(156)x1 4@(2968)x1

工程號碼:J-851, 工程名稱:青衣明翹匯

開料長度:5200, 總長料支數:14, 總開料支數:28

鋁材開料清單 X85684-白色

鋸片厚度(mm):4, 料頭尾總切除(mm):20, 浪費率(%):1.96

鋁料 長度	窗號	編號(用料狀況)	實用長度(長料開數)	需要 支數	開料 支數	長料 支數	餘料 支數	編號(剩餘長度)
5200	J851-FD-AL15a-01, J851- FD-AL16a-01	1-14	2535.0	28	28	14	0	1-14@(102)x14

工程號碼:J-851, 工程名稱:青衣明翹匯

開料長度:5200, 總長料支數:14, 總開料支數:28

鋸片厚度(mm):4, 料頭尾總切除(mm):20, 浪費率(%):1.96

鋁材開料清單 X85683-白色生

鋁料 長度	窗號	編號(用料狀況)	實用長度(長料開數)	需要 支數	開料 支數	長料 支數	餘料 支數	編號(剩餘長度)
5200	J851-FD-AL05a-01, J851- FD-AL06a-01	1-14	2535.0	28	28	14	0	1-14@(102)x14

工程號碼:J-851, 工程名稱:青衣明翹匯

開料長度:5200, 總長料支數:14, 總開料支數:28

鋁材開料清單 X85682-白色

鋸片厚度(mm):4, 料頭尾總切除(mm):20, 浪費率(%):1.96

鋁料 長度	窗號	編號(用料狀況)	實用長度(長料開數)	需要 支數	開料 支數	長料 支數	餘料 支數	編號(剩餘長度)
5200	J851-FD-AL17a-01, J851- FD-AL18a-01	1-14	2535.0	28	28	14	0	1-14@(102)x14


工程號碼:J-851, 工程名稱:青衣明翹匯

開料長度:5800, 總長料支數:14, 總開料支數:28

鋸片厚度(mm):4, 料頭尾總切除(mm):20, 浪費率(%):12.1

鋁材開料清單 X85677-白色

鋁料 長度	窗號	編號(用料狀況)	實用長度(長料開數)	需要 支數	開料 支數	長料 支數	餘料 支數	編號(剩餘長度)
5800	J851-FD-AL19a-01, J851- FD-AL20a-01	1-14	2535.0	28	28	14	0	1-14@(702)x14

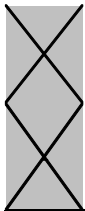

美特鋁質有限公司
MIDI ALUMINIUM FABRICATOR LTD

工程號碼:J-851, 工程名稱:青衣明翹匯

開料長度:5800, 總長料支數:7, 總開料支數:328

鋸片厚度(mm):4, 料頭尾總切除(mm):20, 浪費率(%):7.56

鋁材開料清單 25x6mm鋁巴

鋁料 長度	窗號	編號(用料狀況)	實用長度(長料開數)	需要 支數	開料 支數	長料 支數	餘料 支數	編號(剩餘長度)
5800	J851-FJ02, J851-FJ03, J851-FJ02, J851-FJ03	(餘料)2-6, 1-7	110.0	328	328	7	5	2-6@(80)x5 1@(80)x1 2@(5096)x1 3@(4868)x1 4@(4184)x1 5@(3956)x1 6@(3272)x1 7@(2588)x1

制表者: _____

鋁料編號: 25x6mm鋁巴(開料清單), 共32頁 第14頁

打印日期: 2020/8/20 打印時間: 10:15

工程號碼:J-851, 工程名稱:青衣明翹匯

開料長度:5800, 總長料支數:7, 總開料支數:328

鋁材開料清單 14.5x3mm鋁巴 鋸片厚度(mm):4, 料頭尾總切除(mm):20, 浪費率(%):7.56

鋁料 長度	窗號	編號(用料狀況)	實用長度(長料開數)	需要 支數	開料 支數	長料 支數	餘料 支數	編號(剩餘長度)
5800	J851-FJ02, J851-FJ03, J851-FJ02, J851-FJ03	(餘料)2-6, 1-7	110.0	328	328	7	5	2-6@(80)x5 1@(80)x1 2@(5096)x1 3@(4868)x1 4@(4184)x1 5@(3956)x1 6@(3272)x1 7@(2588)x1

鋁材開料清單 32x5mm厚铝巴

鋁料 長度	窗號	編號(用料狀況)	實用長度(長料開數)	需要 支數	開料 支數	長料 支數	餘料 支數	編號(剩餘長度)
5300	J851-FJ04-02, J851-FJ05-02	(餘料)7, 14, 21	2218.0	55	3	0	3	7@(836)x1 14@(836)x1 21@(836)x1
5300	J851-FJ04-02, J851-FJ05-02	1-28	2218.0		52	28	0	1-6@(836)x6 7@(3058)x1 8-13@(836)x6 14@(3058)x1 15-20@(836)x6 21@(3058)x1 22-27@(836)x6 28@(3058)x1
5300	J851-FJ04-01, J851-FJ05-01	(餘料)28, 35	2153.0	27	2	0	2	28@(901)x1 35@(966)x1
5300	J851-FJ04-01, J851-FJ05-01	29-41	2153.0		25	13	0	29-34@(966)x6 35@(3123)x1 36-41@(966)x6

工程號碼:J-851, 工程名稱:青衣明翹匯
開料長度:5800, 總長料支數:8, 總開料支數:656
鋸片厚度(mm):4, 料頭尾總切除(mm):20, 浪費率

鋁材開料清單 50x50x4mm厚铝1

鋁料 長度	窗號	編號(用料狀況)	實用長度(長料開數)	需要 支數	開料 支數	長料 支數	餘料 支數	編號(剩餘長度)
5800	J851-FJ06, J851-FJ07, J851-FJ06, J851-FJ07	(餘料)1-2, 2-4, 4-5, 5- 7, 7, 1-8	60.0	656	656	8	11	1@(20)x1 2@(1044)x1 2-3@(20)x2 4@(2068)x1 4@(20)x1 5@(916)x1 5-6@(20)x2 7@(1940)x1 7@(20)x1 1@(2196)x1 2@(4628)x1 3@(3476)x1 4@(5652)x1 5@(4244)x1 6@(3092)x1 7@(5524)x1 8@(4116)x1



美特鋁質有限公司
MIDI ALUMINIUM FABRICATOR LTD

工程號碼: J-851,

開料長度: 6000, 總長料支數

鋸片厚度(mm): 4, 料頭尾總切除(mm)

鋁材開料清單 20x20x3mm厚铝通

鋁料 長度	窗號	編號(用料狀況)	實用長度(長料開數)	需要 支數	開料 支數	長料 支數	餘料 支數
6000	J851-FJ01-01	(餘料)2-4, 4-5	40.5	709	351	0	5
6000	J851-FJ01-01	1-6	40.5		358	6	0
6000	J851-FJ01-02	(餘料)1-6, 6, 6, 6-7, 7	10.5	574	493	0	11
6000	J851-FJ01-02	7	10.5		81	1	0

制表者: _____

鋁料編號: 20x20x3mm厚铝通(開料清單), 共32頁 第18頁

打印日期: 2020/8/20 打印時間: 10:15

工程號碼:J-851, 工程名稱:青衣明翹匯

開料長度:6000, 總長料支數:7, 總開料支數:1283

鋸片厚度(mm):4, 料頭尾總切除(mm):20, 浪費率(%):4.73

鋁材開料清單 20x20x3mm厚铝通

窗號	編號(用料狀況)	實用長度(長料開數)	需要 支數	開料 支數	長料 支數	餘料 支數	編號(剩餘長度)
J851-FJ01-01	(餘料)2-4, 4-5	40.5	709	351	0	5	2-3@(17)x2 4@(1040.5)x1 4-5@(17)x2
J851-FJ01-01	1-6	40.5		358	6	0	1@(17)x1 2@(4467)x1 3@(3488)x1 4@(5090)x1 5@(2642.5)x1 6@(4244.5)x1
J851-FJ01-02	(餘料)1-6, 6, 6, 6-7, 7	10.5		493	0	11	1-5@(2.5)x5 6@(2896)x1 6@(1576.5)x1 6@(155.5)x1 6@(10.5)x1 7@(3384.5)x1 7@(1963.5)x1
J851-FJ01-02	7	10.5		81	1	0	7@(4805.5)x1

制表者: _____

鋁料編號: 20x20x3mm厚铝通(開料清單), 共32頁 第19頁

打印日期: 2020/8/20 打印時間: 10:15

工程號碼:J-851, 工程名稱:青衣明翹匯
開料長度:5800, 總長料支數:4, 總開料支數:54

鋁材開料清單 X85754-灰色梗 鋸片厚度(mm):4, 料頭尾總切除(mm):20, 浪費率(%):9.99

鋁料 長度	窗號	編號(用料狀況)	實用長度(長料開數)	需要 支數	開料 支數	長料 支數	餘料 支數	編號(剩餘長度)
5800	J851-FD-AL10	(餘料)2	504.0	27	8	0	1	2@(192)x1
5800	J851-FD-AL10	1-3	504.0		19	3	0	1@(192)x1 2@(4256)x1 3@(3240)x1
5800	J851-FD-AL22-03	(餘料)3	274.0		11	0	1	3@(182)x1
5800	J851-FD-AL22-03	4	274.0	13	2	1	0	4@(5224)x1
5800	J851-FD-AL22-01	(餘料)4	244.0	14	14	0	1	4@(1752)x1

鋁材開料清單 X85697-灰色百葉

鋁料 長度	窗號	編號(用料狀況)	實用長度(長料開 數)	需要 支數	開料 支數	長料 支數	餘料 支數	編號(剩餘長度)
5800	J851-FD-AL04-01	(餘料)2, 4, 6, 1-7	689.0	54	54	7	3	2@(236)x1 4@(236)x1 6@(236)x1 1@(236)x1 2@(1622)x1 3@(236)x1 4@(3701)x1 5@(236)x1 6@(5087)x1 7@(1622)x1

鋁料 長度	窗號	編號(用料狀況)	實用長度(長料開數)	需要 支數	開料 支數	長料 支數	餘料 支數	編號(剩餘長度)
5800	J851-FD-AL21-03	1	274.0	13	13	1	0	1@(2166)x1
5800	J851-FD-AL21-01	(餘料)1	244.0	14	8	0	1	1@(182)x1
5800	J851-FD-AL21-01	2	244.0		6	1	0	2@(4292)x1

工程號碼: J-851, 工程名稱: 青衣明翹匯
開料長度: 5800, 總長料支數: 61, 總開料支數: 216
鋸片厚度(mm): 4, 料頭尾總切除(mm): 20, 浪費率

鋁材開料清單 X85694-灰色FD

鋁料 長度	窗號	編號(用料狀況)	實用長度(長料開數)	需要 支數	開料 支數	長料 支數	餘料 支數	編號(剩餘長度)
5800	J851-FD-AL31-02, J851-FD-AL32-02, J851-FD-AL33-02	(餘料)7, 14, 21	2478.0	54	3	0	3	7@(816)x1 14@(816)x1 21@(816)x1
5800	J851-FD-AL30-02, J851-FD-AL31-02, J851-FD-AL32-02, J851-FD-AL33-02	1-27	2478.0		51	27	0	1-6@(816)x6 7@(3298)x1 8-13@(816)x6 14@(3298)x1 15-20@(816)x6 21@(3298)x1 22-27@(816)x6
5800	J851-FD-AL32-01	(餘料)41	2413.0	54	1	0	1	41@(946)x1
5800	J851-FD-AL30-01, J851-FD-AL31-01, J851-FD-AL32-01, J851-FD-AL33-01	28-54	2413.0		53	27	0	28-40@(946)x13 41@(3363)x1 42-54@(946)x13
5800	J851-FD-AL34-01	(餘料)1-54, 58	697.0	108	58	0	55	1-27@(115)x27 28-54@(245)x27 58@(172)x1
5800	J851-FD-AL34-01	55-61	697.0		50	7	0	55-57@(172)x3 58@(2976)x1 59-60@(172)x2 61@(1574)x1

工程號碼:J-851, 工程名稱:青衣明翹匯
開料長度:5800, 總長料支數:54, 總開料支數:216
鋸片厚度(mm):4, 料頭尾總切除(mm):20, 浪費率

鋁材開料清單 X856930-灰色玻

鋁料 長度	窗號	編號(用料狀況)	實用長度(長料開數)	需要 支數	開料 支數	長料 支數	餘料 支數	編號(剩餘長度)
5800	J851-FD-AL24-03	1-27	2448.5	54	54	27	0	1-27@(875)x27
5800	J851-FD-AL24-01	28-54	2360.0	54	54	27	0	28-54@(1052)x27
5800	J851-FD-AL24-02	(餘料)1-54	547.0	54	54	0	54	1-27@(324)x27 28-54@(501)x27
5800	J851-FD-AL24-06	(餘料)1-26	236.0	26	26	0	26	1-26@(84)x26
5800	J851-FD-AL24-04	(餘料)27-41	206.0	28	28	0	15	27@(114)x1 28-40@(81)x13 41@(291)x1

工程號碼:J-851, 工程名稱:青衣明翹匯
開料長度:5300, 總長料支數:27, 總開料支數:54
鋸片厚度(mm):4, 料頭尾總切除(mm):20, 浪費率

鋁料 長度	窗號	編號(用料狀況)	實用長度(長料開 數)	需要 支數	開料 支數	長料 支數	餘料 支數	編號(剩餘長度)
5300	J851-FD-AL02-02	(餘料)7	2535.0	27	1	0	1	7@(202)x1
5300	J851-FD-AL01-02, J851- FD-AL02-02	1-14	2535.0		26	14	0	1-6@(202)x6 7@(2741)x1 8-13@(202)x6 14@(2741)x1
5300	J851-FD-AL01-01, J851- FD-AL02-01	(餘料)14, 21	2470.0	27	2	0	2	14@(267)x1 21@(332)x1
5300	J851-FD-AL01-01, J851- FD-AL02-01	15-27	2470.0		25	13	0	15-20@(332)x6 21@(2806)x1 22-27@(332)x6

鋁材開料清單 X85688-梗頂橫

鋁料 長度	窗號	編號(用料狀況)	實用長度(長料開數)	需要 支數	開料 支數	長料 支數	餘料 支數	編號(剩餘長度)
5800	J851-FD-AL09	(餘料)2, 1-3	504.0	27	27	3	1	2@(192)x1 1@(192)x1 2@(4256)x1 3@(3240)x1

工程號碼:J-851, 工程名稱:青衣明翹匯
開料長度:5800, 總長料支數:7, 總開料支數:54

鋁材開料清單 X85685-灰色生] 鋸片厚度(mm):4, 料頭尾總切除(mm):20, 浪費率(%):6.15

鋁料 長度	窗號	編號(用料狀況)	實用長度(長料開數)	需要 支數	開料 支數	長料 支數	餘料 支數	編號(剩餘長度)
5800	J851-FD-AL03-01, J851-FD-AL03R-01, J851-FD-AL03-01, J851-FD-AL03R-01	(餘料)2, 4, 1-7	699.0	54	54	7	2	2@(156)x1 4@(156)x1 1@(156)x1 2@(1562)x1 3@(156)x1 4@(3671)x1 5-6@(156)x2 7@(1562)x1

工程號碼:J-851, 工程名稱:青衣明翹匯

開料長度:5200, 總長料支數:41, 總開料支數:81

鋁材開料清單 X85684-灰色夾框 鋁片厚度(mm):4, 料頭尾總切除(mm):20, 浪費率(%):12.78

鋁料 長度	窗號	編號(用料狀況)	實用長度(長料開數)	需要 支數	開料 支數	長料 支數	餘料 支數	編號(剩餘長度)
5200	J851-FD-AL15-01, J851-FD-AL16-01	1-14	2535.0	27	27	14	0	1-13@(102)x13 14@(2641)x1
5200	J851-FD-AL11, J851-FD-AL12	(餘料)14, 21	2470.0	27	2	0	2	14@(167)x1 21@(232)x1
5200	J851-FD-AL11, J851-FD-AL12	15-27	2470.0		25	13	0	15-20@(232)x6 21@(2706)x1 22-27@(232)x6
5200	J851-FD-AL13, J851-FD-AL14	28-41	1840.0	27	27	14	0	28-40@(1492)x13 41@(3336)x1

工程號碼:J-851, 工程名稱:青衣明翹匯
開料長度:5200, 總長料支數:27, 總開料支數:54

鋁材開料清單 X85683-灰色生鋁片厚度(mm):4, 料頭尾總切除(mm):20, 浪費率(%):3.21

鋁料 長度	窗號	編號(用料狀況)	實用長度(長料開數)	需要 支數	開料 支數	長料 支數	餘料 支數	編號(剩餘長度)
5200	J851-FD-AL06-02	(餘料)7	2535.0	27	1	0	1	7@(102)x1
5200	J851-FD-AL05-02, J851-FD-AL06-02	1-14	2535.0		26	14	0	1-6@(102)x6 7@(2641)x1 8-13@(102)x6 14@(2641)x1
5200	J851-FD-AL05-01, J851-FD-AL06-01	(餘料)14, 21	2470.0	27	2	0	2	14@(167)x1 21@(232)x1
5200	J851-FD-AL05-01, J851-FD-AL06-01	15-27	2470.0		25	13	0	15-20@(232)x6 21@(2706)x1 22-27@(232)x6

鋁料 長度	窗號	編號(用料狀況)	實用長度(長料開數)	需要 支數	開料 支數	長料 支數	餘料 支數	編號(剩餘長度)
5200	J851-FD-AL18-01	(餘料)7	2535.0	27	1	0	1	7@(102)x1
5200	J851-FD-AL17-01, J851-FD-AL18-01	1-14	2535.0		26	14	0	1-6@(102)x6 7@(2641)x1 8-13@(102)x6 14@(2641)x1
5200	J851-FD-AL07	(餘料)14, 21	1840.0	54	2	0	2	14@(797)x1 21@(1492)x1
5200	J851-FD-AL07, J851-FD-AL08	15-41	1840.0		52	27	0	15-20@(1492)x6 21@(3336)x1 22-40@(1492)x19 41@(3336)x1

工程號碼:J-851, 工程名稱:青衣明翹匯

開料長度:5800, 總長料支數:48, 總開料支數:216

鋁材開料清單 X85678-玻璃線 鋸片厚度(mm):4, 料頭尾總切除(mm):20, 浪費率(%):2.15

鋁料 長度	窗號	編號(用料狀況)	實用長度(長料開數)	需要 支數	開料 支數	長料 支數	餘料 支數	編號(剩餘長度)
5800	J851-FD-AL23-01	1-27	2295.0	54	54	27	0	1-27@(1182)x27
5800	J851-FD-AL23-03	(餘料)37	1703.0	54	2	0	1	37@(659)x1
5800	J851-FD-AL23-03	28-45	1703.0		52	18	0	28-36@(659)x9 37@(4073)x1 38-45@(659)x8
5800	J851-FD-AL23-02	(餘料)1-27	547.0	54	54	0	27	1-27@(80)x27
5800	J851-FD-AL23-04	(餘料)28-46	466.0	54	20	0	19	28-45@(189)x18 46@(140)x1
5800	J851-FD-AL23-04	46-48	466.0		34	3	0	46@(1080)x1 47-48@(140)x2

鋁材開料清單 X85677-灰色梗邊

鋁料 長度	窗號	編號(用料狀況)	實用長度(長料開數)	需要 支數	開料 支數	長料 支數	餘料 支數	編號(剩餘長度)
5800	J851-FD-AL20-01, J851-FD-AL19-01, J851-FD-AL20-01	(餘料)7, 1-14	2535.0	27	27	14	1	7@(702)x1 1-6@(702)x6 7@(3241)x1 8-13@(702)x6 14@(3241)x1

鋁材開料總表

工程號碼: J-851 工程名稱: 青衣明翹匯

序號	鋁料編號	名稱	表面處理		開料長度	實用長料總數量		浪費率(%)
			顏色	層厚		支數	長度	
1	X85677-灰色梗邊企		灰色		5800	15	87000	11.60
2	X85678-玻璃線		灰色		5800	54	313200	3.35
3	X85682-灰色梗夾企		灰色		5200	45	234000	19.59
4	X85683-灰色生夾企		灰色		5200	30	156000	2.93
5	X85684-灰色夾框通		灰色		5200	45	234000	11.52
6	X85685-灰色生頂橫		灰色		5800	8	46400	8.75
7	X85688-梗頂橫		灰色		5800	3	17400	12.07
8	X856921-灰色生邊企-門款		灰色		5300	30	159000	4.76
9	X856930-灰色玻璃線-中空		灰色		5800	61	353800	3.47
10	X85694-灰色FD門玉料		灰色		5800	68	394400	3.58
12	X856961-灰色梗頂底橫		灰色		5800	2	11600	18.71
14	X85697-灰色百葉頂底橫		灰色		5800	8	46400	10.04
15	X85754-灰色梗底橫-空腔		灰色		5800	5	29000	14.72
16	20x20x3mm厚鋁通		MILL		6000	8	48000	8.32
17	50x50x4mm厚鋁 用倉存料角		MILL		5800	8	46400	0.34
18	32x5mm厚鋁巴		MILL		5300	45	238500	16.22
19	14.5x3mm鋁巴 用倉存料		MILL		5800	8	46400	11.21
20	25x6mm鋁巴		MILL		5800	8	46400	11.21
21	X85677-白色梗邊企		白色		5800	15	87000	11.60
22	X85682-白色梗夾企		白色		5200	17	88400	12.95
23	X85683-白色生夾企		白色		5360	15	80400	4.34
24	X85684-白色夾框通		白色		5360	15	80400	4.34

送至: _____

由: _____

日期: _____

簡短說明: _____

共32頁 第1頁

打印日期: 2020/8/20 打印時間: 11:08

鋁材開料總表

工程號碼: J-851 工程名稱: 青衣明翹匯

序號	鋁料編號	名稱	表面處理		開料長度	實用長料總數量		浪費率(%)
			顏色	層厚		支數	長度	
25	X85685-白色生頂橫		白色		5800	4	23200	8.75
26	X856921-白色生邊企-門款		白色		5300	15	79500	3.26
27	X856930-白色玻璃線-中空		白色		5800	60	348000	2.73
28	X85694-白色FD門玉料		白色		5800	35	203000	5.14
29	X856961-白色梗頂底橫		白色		5800	2	11600	31.64
30	X85697-白色百葉頂底橫		白色		5800	4	23200	10.04
31	X85754-白色梗底橫-空腔		白色		5800	2	11600	31.64

大貨18/F~35/F用開料單

送至: _____

由: _____

日期: _____

簡短說明: _____

共32頁 第2頁

打印日期: 2020/8/20 打印時間: 11:08

工程號碼:J-851, 工程名稱:青衣明翹匯
開料長度:5800, 總長料支數:2, 總開料支數:30
鋸片厚度(mm):4, 料頭尾總切除(mm):20, 浪費率(%):31.64

鋁材開料清單 X85754-白色

鋁料 長度	窗號	編號(用料狀況)	實用長度(長料開數)	需要 支數	開料 支數	長料 支數	餘料 支數	編號(剩餘長度)
5800	J851-FD-AL22a-03	(餘料)1	274.0	15	2	0	1	1@(1610)x1
5800	J851-FD-AL22a-03	1	274.0		13	1	0	1@(2166)x1
5800	J851-FD-AL22a-01	(餘料)1-2	244.0	15	8	0	2	1@(122)x1 2@(3548)x1
5800	J851-FD-AL22a-01	2	244.0		7	1	0	2@(4044)x1

工程號碼: J-851, 工程名稱: 青衣明翹匯
開料長度: 5800, 總長料支數: 4, 總開料支數: 30
鋸片厚度(mm): 4, 料頭尾總切除(mm): 20, 浪費率(%): 10.04

鋁材開料清單 X85697-白色

鋁料 長度	窗號	編號(用料狀況)	實用長度(長料開數)	需要 支數	開料 支數	長料 支數	餘料 支數	編號(剩餘長度)
5800	J851-FD-AL04a-01, J851-FD-AL04a-02, J851-FD-AL04a-01	(餘料)2, 4, 4, 1-4	689.0	30	30	4	3	2@(236)x1 4@(3008)x1 4@(1622)x1 1@(236)x1 2@(2315)x1 3@(236)x1 4@(4394)x1

鋁材開料清單 X856961-白色

鋁料 長度	窗號	編號(用料狀況)	實用長度(長料開數)	需要 支數	開料 支數	長料 支數	餘料 支數	編號(剩餘長度)
5800	J851-FD-AL21a-03	(餘料)1	274.0	15	2	0	1	1@(1610)x1
5800	J851-FD-AL21a-03	1	274.0		13	1	0	1@(2166)x1
5800	J851-FD-AL21a-01	(餘料)1-2	244.0	15	8	0	2	1@(122)x1 2@(3548)x1
5800	J851-FD-AL21a-01	2	244.0		7	1	0	2@(4044)x1



工程號碼:J-851, 工程名稱:青衣明翹匯

開料長度:5800, 總長料支數:35, 總開料支數:120

鋸片厚度(mm):4, 料頭尾總切除(mm):20, 浪費率(%):5.14

鋁材開料清單 X85694-白色FI

鋁料 長度	窗號	編號(用料狀況)	實用長度(長料開數)	需要 支數	開料 支數	長料 支數	餘料 支數	編號(剩餘長度)
5800	J851-FD-AL30a-02, J851-FD-AL31a-02, J851-FD-AL32a-02, J851-FD-AL33a-02	1-4	2588.0	8	8	4	0	1-4@(596)x4
5800	J851-FD-AL31a-01, J851-FD-AL33a-01	(餘料)11, 24	2478.0	52	2	0	2	11@(816)x1 24@(816)x1
5800	J851-FD-AL30a-01, J851-FD-AL31a-01, J851-FD-AL32a-01, J851-FD-AL33a-01	5-30	2478.0		50	26	0	5-10@(816)x6 11@(3298)x1 12-23@(816)x12 24@(3298)x1 25-30@(816)x6
5800	J851-FD-AL34a-01	(餘料)5-31, 34	697.0	60	32	0	28	5-30@(115)x26 31@(172)x1 34@(172)x1
5800	J851-FD-AL34a-01	31-35	697.0		28	5	0	31@(2976)x1 32-33@(172)x2 34@(1574)x1 35@(4378)x1

工程號碼:J-851, 工程名稱:青衣明翹匯

開料長度:5800, 總長料支數:60, 總開料支數:240

鋸片厚度(mm):4, 料頭尾總切除(mm):20, 浪費率(%):2.73

鋁材開料清單 X856930-白色

鋁料 長度	窗號	編號(用料狀況)	實用長度(長料開數)	需要 支數	開料 支數	長料 支數	餘料 支數	編號(剩餘長度)
5800	J851-FD-AL24a-03	1-4	2558.5	8	8	4	0	1-4@(655)x4
5800	J851-FD-AL24a-01	5-8	2470.0	8	8	4	0	5-8@(832)x4
5800	J851-FD-AL24a-03	9-34	2448.5	52	52	26	0	9-34@(875)x26
5800	J851-FD-AL24a-01	35-60	2360.0	52	52	26	0	35-60@(1052)x26
5800	J851-FD-AL24a-02	(餘料)1-60	547.0	60	60	0	60	1-4@(104)x4 5-8@(281)x4 9-34@(324)x26 35-60@(501)x26
5800	J851-FD-AL24a-06	(餘料)5-34	236.0	30	30	0	30	5-8@(41)x4 9-34@(84)x26
5800	J851-FD-AL24a-04	(餘料)35-49	206.0	30	30	0	15	35-49@(81)x15

工程號碼:J-851, 工程名稱:青衣明翹匯
開料長度:5300, 總長料支數:15, 總開料支數:30
鋸片厚度(mm):4, 料頭尾總切除(mm):20, 浪費率(%):3.26

鋁材開料清單 X856921-白色

鋁料 長度	窗號	編號(用料狀況)	實用長度(長料開數)	需要 支數	開料 支數	長料 支數	餘料 支數	編號(剩餘長度)
5300	J851-FD-AL01a-02, J851-FD-AL02a-02	1-4	2645.0	4	4	4	0	1-4@(2631)x4
5300	J851-FD-AL01a-01, J851-FD-AL02a-01	(餘料)1-4, 9	2535.0	26	5	0	5	1-4@(92)x4 9@(202)x1
5300	J851-FD-AL01a-01, J851-FD-AL02a-01	5-15	2535.0		21	11	0	5-8@(202)x4 9@(2741)x1 10-15@(202)x6



美特鋁質有限公司
MIDI ALUMINIUM FABRICATOR LTD

工程號碼:J-851, 工程名稱:青衣明翹匯

開料長度:5800, 總長料支數:4, 總開料支數:30

鋸片厚度(mm):4, 料頭尾總切除(mm):20, 浪費率(%):8.75

鋁材開料清單 X85685-白色

鋁料 長度	窗號	編號(用料狀況)	實用長度(長料開數)	需要 支數	開料 支數	長料 支數	餘料 支數	編號(剩餘長度)
5800	J851-FD-AL03a-02, J851-FD-AL03aR-01, J851-FD-AL03aR-02, J851-FD-AL03a-01, J851-FD-AL03aR-01	(餘料)2, 2, 4, 1-4	699.0	30	30	4	3	2@(859)x1 2@(156)x1 4@(1562)x1 1@(156)x1 2@(2265)x1 3@(156)x1 4@(2968)x1

鋁材開料清單 X85684-白色

鋁料 長度	窗號	編號(用料狀況)	實用長度(長料開數)	需要 支數	開料 支數	長料 支數	餘料 支數	編號(剩餘長度)
5360	J851-FD-AL15a-02, J851-FD-AL16a-02	1-2	2645.0	4	4	2	0	1-2@(42)x2
5360	J851-FD-AL16a-01	(餘料)9	2535.0	26	1	0	1	9@(262)x1
5360	J851-FD-AL15a-01, J851-FD-AL16a-01	3-15	2535.0		25	13	0	3-8@(262)x6 9@(2801)x1 10-15@(262)x6

工程號碼:J-851, 工程名稱:青衣明翹匯

開料長度:5360, 總長料支數:15, 總開料支數:30

鋁材開料清單 X85683-白色生夾企

鋸片厚度(mm):4, 料頭尾總切除(mm):20, 浪費率(%):4.34

鋁料 長度	窗號	編號(用料狀況)	實用長度(長料開數)	需要 支數	開料 支數	長料 支數	餘料 支數	編號(剩餘長度)
5360	J851-FD-AL05a-02, J851-FD-AL06a-02	1-2	2645.0	4	4	2	0	1-2@(42)x2
5360	J851-FD-AL06a-01	(餘料)9	2535.0	26	1	0	1	9@(262)x1
5360	J851-FD-AL05a-01, J851-FD-AL06a-01	3-15	2535.0		25	13	0	3-8@(262)x6 9@(2801)x1 10-15@(262)x6

工程號碼:J-851, 工程名稱:青衣明翹匯

開料長度:5200, 總長料支數:17, 總開料支數:30

鋁材開料清單 X85682-白色木 鋸片厚度(mm):4, 料頭尾總切除(mm):20, 浪費率(%):12.95

鋁料 長度	窗號	編號(用料狀況)	實用長度(長料開數)	需要 支數	開料 支數	長料 支數	餘料 支數	編號(剩餘長度)
5200	J851-FD-AL17a-02, J851-FD-AL18a-02	1-4	2645.0	4	4	4	0	1-4@(2531)x4
5200	J851-FD-AL18a-01	(餘料)11	2535.0	26	1	0	1	11@(102)x1
5200	J851-FD-AL17a-01, J851-FD-AL18a-01	5-17	2535.0		25	13	0	5-10@(102)x6 11@(2641)x1 12-17@(102)x6

工程號碼:J-851, 工程名稱:青衣明翹匯

開料長度:5800, 總長料支數:15, 總開料支數:30

鋸片厚度(mm):4, 料頭尾總切除(mm):20, 浪費率(%):11.6

鋁材開料清單 X85677-白色

鋁料 長度	窗號	編號(用料狀況)	實用長度(長料開數)	需要 支數	開料 支數	長料 支數	餘料 支數	編號(剩餘長度)
5800	J851-FD-AL19a-02, J851-FD-AL20a-02	1-2	2645.0	4	4	2	0	1-2@(482)x2
5800	J851-FD-AL20a-01	(餘料)9	2535.0	26	1	0	1	9@(702)x1
5800	J851-FD-AL19a-01, J851-FD-AL20a-01	3-15	2535.0		25	13	0	3-8@(702)x6 9@(3241)x1 10-15@(702)x6



美特鋁質有限公司
MIDI ALUMINIUM FABRICATOR LTD

工程號碼:J-851, 工程名稱:青衣明翹匯

開料長度:5800, 總長料支數:8, 總開料支數:360

鋸片厚度(mm):4, 料頭尾總切除(mm):20, 浪費率(%):11.21

鋁材開料清單 25x6mm鋁巴

鋁料 長度	窗號	編號(用料狀況)	實用長度(長料開數)	需要 支數	開料 支數	長料 支數	餘料 支數	編號(剩餘長度)
5800	J851-FJ02, J851-FJ03, J851-FJ02, J851-FJ03	(餘料)2-3, 3-4, 4- 6, 8, 1-8	110.0	360	360	8	8	2@(80)x1 3@(3500)x1 3@(80)x1 4@(2360)x1 4-6@(80)x3 8@(4640)x1 1@(80)x1 2@(4640)x1 3@(4412)x1 4@(3272)x1 5@(1220)x1 6@(992)x1 7@(80)x1 8@(5552)x1

制表者: _____

鋁料編號: 25x6mm鋁巴(開料清單), 共32頁 第14頁

打印日期: 2020/8/20 打印時間: 11:08

鋁材開料清單 14.5x3mm鋁巴

鋁料 長度	窗號	編號(用料狀況)	實用長度(長料開數)	需要 支數	開料 支數	長料 支數	餘料 支數	編號(剩餘長度)
5800	J851-FJ02, J851-FJ03, J851-FJ02, J851-FJ03	(餘料)2-3, 3-4, 4-6, 8, 1-8	110.0	360	360	8	8	2@(80)x1 3@(3500)x1 3@(80)x1 4@(2360)x1 4-6@(80)x3 8@(4640)x1 1@(80)x1 2@(4640)x1 3@(4412)x1 4@(3272)x1 5@(1220)x1 6@(992)x1 7@(80)x1 8@(5552)x1

工程號碼: J-851, 工程名稱: 青衣明翹匯
開料長度: 5300, 總長料支數: 45, 總開料支數: 90
鋸片厚度(mm): 4, 料頭尾總切除(mm): 20, 浪費率

鋁材開料清單 32x5mm厚铝巴

鋁料 長度	窗號	編號(用料狀況)	實用長度(長料開數)	需要 支數	開料 支數	長料 支數	餘料 支數	編號(剩餘長度)
5300	J851-FJ04-03, J851-FJ05-03	1-4	2328.0	8	8	4	0	1-4@(616)x4
5300	J851-FJ04-02, J851-FJ05-02	(餘料)11, 24	2218.0	52	2	0	2	11@(836)x1 24@(836)x1
5300	J851-FJ04-02, J851-FJ05-02	5-30	2218.0		50	26	0	5-10@(836)x6 11@(3058)x1 12-23@(836)x12 24@(3058)x1 25-30@(836)x6
5300	J851-FJ05-01	(餘料)38	2153.0	30	1	0	1	38@(966)x1
5300	J851-FJ04-01, J851-FJ05-01	31-45	2153.0		29	15	0	31-37@(966)x7 38@(3123)x1 39-45@(966)x7

鋁材開料清單 50x50x4mm厚铝1

鋁料 長度	窗號	編號(用料狀況)	實用長度(長料開數)	需要 支數	開料 支數	長料 支數	餘料 支數	編號(剩餘長度)
5800	J851-FJ06, J851-FJ07, J851-FJ06, J851-FJ07	(餘料)1-2, 2-3, 3-4, 4, 4-6, 6-7, 7-8, 8, 8, 1-8	60.0	720	720	8	16	1@(20)x1 2@(532)x1 2@(20)x1 3@(1940)x1 3@(20)x1 4@(3860)x1 4@(532)x1 4-5@(20)x2 6@(532)x1 6@(20)x1 7@(1940)x1 7@(20)x1 8@(3860)x1 8@(532)x1 8@(20)x1 1@(1940)x1 2@(3860)x1 3@(2452)x1 4@(4372)x1 5@(1940)x1 6@(3860)x1 7@(2452)x1 8@(4372)x1



工程號碼: J-851,

開料長度: 6000, 總長料支數

鋸片厚度(mm): 4, 料頭尾總切除(mm)

鋁材開料清單 20x20x3mm厚铝通

鋁料 長度	窗號	編號(用料狀況)	實用長度(長料開數)	需要 支數	開料 支數	長料 支數	餘料 支數
6000	J851-FJ01-01	(餘料)2-4, 4-5, 5, 5-6, 6	40.5	780	434	0	9
6000	J851-FJ01-01	1-6	40.5		346	6	0
6000	J851-FJ01-02	(餘料)1-7, 7, 7, 7, 7, 7-8, 8, 8	10.5	630	584	0	15
6000	J851-FJ01-02	7-8	10.5		46	2	0

工程號碼:J-851, 工程名稱:青衣明翹匯

開料長度:6000, 總長料支數:8, 總開料支數:1410

鋸片厚度(mm):4, 料頭尾總切除(mm):20, 浪費率(%):8.32

鋁材開料清單 20x20x3mm厚铝通

窗號	編號(用料狀況)	實用長度(長料開數)	需要 支數	開料 支數	長料 支數	餘料 支數	編號(剩餘長度)
J851-FJ01-01	(餘料)2-4, 4-5, 5, 5-6, 6	40.5	780	434	0	9	2-3@(17)x2 4@(3176.5)x1 4@(17)x1 5@(4467)x1 5@(417.5)x1 5@(17)x1 6@(1708)x1 6@(1085)x1
J851-FJ01-01	1-6	40.5		346	6	0	1@(17)x1 2@(3933)x1 3@(1886)x1 4@(3799.5)x1 5@(5090)x1 6@(5757.5)x1
J851-FJ01-02	(餘料)1-7, 7, 7, 7, 7, 7-8, 8, 8	10.5	630	584	0	15	1-5@(2.5)x5 6@(12)x1 7@(4080.5)x1 7@(2761)x1 7@(2558)x1 7@(1238.5)x1 7@(1035.5)x1 7@(6)x1 8@(5487)x1 8@(4167.5)x1 8@(3964.5)x1
J851-FJ01-02	7-8	10.5		46	2	0	7@(5603)x1 8@(5690)x1

鋁料 長度	窗號	編號(用料狀況)	實用長度(長料開數)	需要 支數	開料 支數	長料 支數	餘料 支數	編號(剩餘長度)
5800	J851-FD-AL10	(餘料)2	504.0	30	7	0	1	2@(192)x1
5800	J851-FD-AL10	1-3	504.0		23	3	0	1@(192)x1 2@(3748)x1 3@(1716)x1
5800	J851-FD-AL22-02	(餘料)3-4	374.0		6	0	2	3@(204)x1 4@(1622)x1
5800	J851-FD-AL22-02	4	374.0	15	9	1	0	4@(2378)x1
5800	J851-FD-AL22-01	(餘料)4-5	244.0		8	0	2	4@(134)x1 5@(3548)x1
5800	J851-FD-AL22-01	5	244.0		7	1	0	5@(4044)x1

鋁材開料清單 X85697-灰色百葉

鋁料 長度	窗號	編號(用料狀況)	實用長度(長料開 數)	需要 支數	開料 支數	長料 支數	餘料 支數	編號(剩餘長度)
5800	J851-FD-AL04-01	(餘料)2, 4, 6, 6, 8, 1-8	689.0	60	60	8	5	2@(236)x1 4@(236)x1 6@(2315)x1 6@(236)x1 8@(3008)x1 1@(236)x1 2@(929)x1 3@(236)x1 4@(1622)x1 5@(236)x1 6@(3701)x1 7@(236)x1 8@(4394)x1

鋁料 長度	窗號	編號(用料狀況)	實用長度(長料開數)	需要 支數	開料 支數	長料 支數	餘料 支數	編號(剩餘長度)
5800	J851-FD-AL21-02	(餘料)1	374.0	15	2	0	1	1@(110)x1
5800	J851-FD-AL21-02	1	374.0		13	1	0	1@(866)x1
5800	J851-FD-AL21-01	(餘料)2	244.0	15	2	0	1	2@(2060)x1
5800	J851-FD-AL21-01	2	244.0		13	1	0	2@(2556)x1

工程號碼: J-851, 工程名稱: 青衣明翹匯
開料長度: 5800, 總長料支數: 68, 總開料支數: 240
鋸片厚度(mm): 4, 料頭尾總切除(mm): 20, 浪費率

鋁材開料清單 X85694-灰色FD

鋁料 長度	窗號	編號(用料狀況)	實用長度(長料開數)	需要 支數	開料 支數	長料 支數	餘料 支數	編號(剩餘長度)
5800	J851-FD-AL30-03, J851-FD-AL31-03, J851-FD-AL32-03, J851-FD-AL33-03	1-4	2588.0	8	8	4	0	1-4@(596)x4
5800	J851-FD-AL31-02, J851-FD-AL33-02	(餘料)11, 24	2478.0	52	2	0	2	11@(816)x1 24@(816)x1
5800	J851-FD-AL30-02, J851-FD-AL31-02, J851-FD-AL32-02, J851-FD-AL33-02	5-30	2478.0		50	26	0	5-10@(816)x6 11@(3298)x1 12-23@(816)x12 24@(3298)x1 25-30@(816)x6
5800	J851-FD-AL31-01, J851-FD-AL33-01	(餘料)38, 53	2413.0	60	2	0	2	38@(946)x1 53@(946)x1
5800	J851-FD-AL30-01, J851-FD-AL31-01, J851-FD-AL32-01, J851-FD-AL33-01	31-60	2413.0		58	30	0	31-37@(946)x7 38@(3363)x1 39-52@(946)x14 53@(3363)x1 54-60@(946)x7
5800	J851-FD-AL34-01	(餘料)5-61, 64-65, 68	697.0	120	72	0	60	5-30@(115)x26 31-60@(245)x30 61@(172)x1 64-65@(172)x2 68@(172)x1
5800	J851-FD-AL34-01	61-68	697.0		48	8	0	61@(2976)x1 62-63@(172)x2 64@(1574)x1 65@(4378)x1 66-67@(172)x2 68@(2976)x1

鋁材開料清單 X856930-灰色玻

鋁料 長度	窗號	編號(用料狀況)	實用長度(長料開數)	需要 支數	開料 支數	長料 支數	餘料 支數	編號(剩餘長度)
5800	J851-FD-AL24-03	1-4	2558.5	8	8	4	0	1-4@(655)x4
5800	J851-FD-AL24-01	5-8	2470.0	8	8	4	0	5-8@(832)x4
5800	J851-FD-AL24-03	9-34	2448.5	52	52	26	0	9-34@(875)x26
5800	J851-FD-AL24-01	35-60	2360.0	52	52	26	0	35-60@(1052)x26
5800	J851-FD-AL24-02	(餘料)1-60	547.0	60	60	0	60	1-4@(104)x4 5-8@(281)x4 9-34@(324)x26 35-60@(501)x26
5800	J851-FD-AL24-05	(餘料)35-60	336.0	30	26	0	26	35-60@(161)x26
5800	J851-FD-AL24-05	61	336.0		4	1	0	61@(4420)x1
5800	J851-FD-AL24-04	(餘料)5-34	206.0	30	30	0	30	5-8@(71)x4 9-34@(114)x26

工程號碼: J-851, 工程名稱: 青衣明翹匯
開料長度: 5300, 總長料支數: 30, 總開料支數: 60
鋸片厚度(mm): 4, 料頭尾總切除(mm): 20, 浪費率

鋁材開料清單 X856921-灰色生

鋁料 長度	窗號	編號(用料狀況)	實用長度(長料開 數)	需要 支數	開料 支數	長料 支數	餘料 支數	編號(剩餘長度)
5300	J851-FD-AL01-03, J851-FD-AL02-03	1-4	2645.0	4	4	4	0	1-4@(2631)x4
5300	J851-FD-AL01-02, J851-FD-AL02-02	(餘料)1-4, 9	2535.0	26	5	0	5	1-4@(92)x4 9@(202)x1
5300	J851-FD-AL01-02, J851-FD-AL02-02	5-15	2535.0		21	11	0	5-8@(202)x4 9@(2741)x1 10-15@(202)x6
5300	J851-FD-AL02-01	(餘料)23	2470.0	30	1	0	1	23@(332)x1
5300	J851-FD-AL01-01, J851-FD-AL02-01	16-30	2470.0		29	15	0	16-22@(332)x7 23@(2806)x1 24-30@(332)x7

鋁材開料清單 X85688-梗頂橫

鋁料 長度	窗號	編號(用料狀況)	實用長度(長料開數)	需要 支數	開料 支數	長料 支數	餘料 支數	編號(剩餘長度)
5800	J851-FD-AL09	(餘料)2, 1-3	504.0	30	30	3	1	2@(192)x1 1@(192)x1 2@(3748)x1 3@(1716)x1

工程號碼:J-851, 工程名稱:青衣明翹匯
開料長度:5800, 總長料支數:8, 總開料支數:60

鋁材開料清單 X85685-灰色生] 鋸片厚度(mm):4, 料頭尾總切除(mm):20, 浪費率(%):8.75

鋁料 長度	窗號	編號(用料狀況)	實用長度(長料開數)	需要 支數	開料 支數	長料 支數	餘料 支數	編號(剩餘長度)
5800	J851-FD-AL03-01, J851-FD-AL03R-01, J851-FD-AL03-01, J851-FD-AL03R-01	(餘料)2, 4, 4, 6, 8, 1-8	699.0	60	60	8	5	2@(156)x1 4@(1562)x1 4@(156)x1 6@(156)x1 8@(2968)x1 1@(156)x1 2@(859)x1 3@(156)x1 4@(2968)x1 5@(156)x1 6@(2265)x1 7@(156)x1 8@(4374)x1

鋁材開料清單 X85684-灰色夾框 鋁片厚度(mm): 4, 料頭尾總切除(mm): 20, 浪費率(%): 11.52

鋁料 長度	窗號	編號(用料狀況)	實用長度(長料開數)	需要 支數	開料 支數	長料 支數	餘料 支數	編號(剩餘長度)
5200	J851-FD-AL15-02, J851-FD-AL16-02	1-4	2645.0	4	4	4	0	1-4@(2531)x4
5200	J851-FD-AL16-01	(餘料)11	2535.0	26	1	0	1	11@(102)x1
5200	J851-FD-AL15-01, J851-FD-AL16-01	5-17	2535.0		25	13	0	5-10@(102)x6 11@(2641)x1 12-17@(102)x6
5200	J851-FD-AL11, J851-FD-AL12	(餘料)1-4, 23	2470.0	30	5	0	5	1-4@(57)x4 23@(232)x1
5200	J851-FD-AL11, J851-FD-AL12	18-30	2470.0		25	13	0	18-22@(232)x5 23@(2706)x1 24-30@(232)x7
5200	J851-FD-AL14	(餘料)38	1840.0	30	1	0	1	38@(1492)x1
5200	J851-FD-AL13, J851-FD-AL14	31-45	1840.0		29	15	0	31-37@(1492)x7 38@(3336)x1 39-45@(1492)x7

工程號碼:J-851, 工程名稱:青衣明翹匯

開料長度:5200, 總長料支數:30, 總開料支數:60

鋁材開料清單 X85683-灰色生夾企 鋸片厚度(mm):4, 料頭尾總切除(mm):20, 浪費率(%):2.93

鋁料 長度	窗號	編號(用料狀況)	實用長度(長料開數)	需要 支數	開料 支數	長料 支數	餘料 支數	編號(剩餘長度)
5200	J851-FD-AL05-03, J851-FD-AL06-03	1-4	2645.0	4	4	4	0	1-4@(2531)x4
5200	J851-FD-AL06-02	(餘料)11	2535.0	26	1	0	1	11@(102)x1
5200	J851-FD-AL05-02, J851-FD-AL06-02	5-17	2535.0		25	13	0	5-10@(102)x6 11@(2641)x1 12-17@(102)x6
5200	J851-FD-AL05-01, J851-FD-AL06-01	(餘料)1-4, 23	2470.0	30	5	0	5	1-4@(57)x4 23@(232)x1
5200	J851-FD-AL05-01, J851-FD-AL06-01	18-30	2470.0		25	13	0	18-22@(232)x5 23@(2706)x1 24-30@(232)x7

工程號碼:J-851, 工程名稱:青衣明翹匯
開料長度:5200, 總長料支數:45, 總開料支數:90
鋸片厚度(mm):4, 料頭尾總切除(mm):20, 浪費率

鋁材開料清單 X85682-灰色梗

鋁料 長度	窗號	編號(用料狀況)	實用長度(長料開數)	需要 支數	開料 支數	長料 支數	餘料 支數	編號(剩餘長度)
5200	J851-FD-AL17-02, J851-FD-AL18-02	1-4	2645.0	4	4	4	0	1-4@(2531)x4
5200	J851-FD-AL18-01	(餘料)11	2535.0	26	1	0	1	11@(102)x1
5200	J851-FD-AL17-01, J851-FD-AL18-01	5-17	2535.0		25	13	0	5-10@(102)x6 11@(2641)x1 12-17@(102)x6
5200	J851-FD-AL07, J851-FD-AL08	(餘料)1-4, 23, 38	1840.0	60	6	0	6	1-4@(687)x4 23@(1492)x1 38@(1492)x1
5200	J851-FD-AL07, J851-FD-AL08	18-45	1840.0		54	28	0	18-22@(1492)x5 23@(3336)x1 24-37@(1492)x14 38@(3336)x1 39-45@(1492)x7

工程號碼:J-851, 工程名稱:青衣明翹匯

開料長度:5800, 總長料支數:54, 總開料支數:240

鋁材開料清單 X85678-玻璃線 鋸片厚度(mm):4, 料頭尾總切除(mm):20, 浪費率(%):3.35

鋁料 長度	窗號	編號(用料狀況)	實用長度(長料開數)	需要 支數	開料 支數	長料 支數	餘料 支數	編號(剩餘長度)
5800	J851-FD-AL23-01	1-30	2295.0	60	60	30	0	1-30@(1182)x30
5800	J851-FD-AL23-03	31-50	1703.0	60	60	20	0	31-50@(659)x20
5800	J851-FD-AL23-02	(餘料)1-30	547.0	60	60	0	30	1-30@(80)x30
5800	J851-FD-AL23-04	(餘料)31-51	466.0	60	22	0	21	31-50@(189)x20 51@(140)x1
5800	J851-FD-AL23-04	51-54	466.0		38	4	0	51@(1080)x1 52-53@(140)x2 54@(3900)x1

鋁材開料清單 X85677-灰色梗邊

鋁料 長度	窗號	編號(用料狀況)	實用長度(長料開數)	需要 支數	開料 支數	長料 支數	餘料 支數	編號(剩餘長度)
5800	J851-FD-AL19-02, J851-FD-AL20-02	1-2	2645.0	4	4	2	0	1-2@(482)x2
5800	J851-FD-AL20-01	(餘料)9	2535.0	26	1	0	1	9@(702)x1
5800	J851-FD-AL19-01, J851-FD-AL20-01	3-15	2535.0		25	13	0	3-8@(702)x6 9@(3241)x1 10-15@(702)x6