



美特鋁質有限公司
MIDI ALUMINIUM FABRICATOR LTD.

工程指示 / 要求簡箋(E.I.)

工程指示編號: EI/1875

修改版次: E

工程編號: J851

工程名稱: 青衣明翹匯

工程項目: 鋁摺件加工圖(單元件幕牆防火棉托)

收件人: 生統

發件人: Leung Hin Wai

日期: 15/6-2020

要求提供 / 確認 事項:

初步鋁料 B.M.

加工拆圖, 然後生產

尺寸表

正式鋁料 B.M.

技術上資料 / 指示

報價

配件 B.M.

樣辦或貨品說明書

分判合約

其他: _____

內容:

請按附頁資料加工。交地盤 **棉插距離更正**

請在 8 月 前完成上列要求。

附:

1+1 頁

以上項目為:

原合約工程包

原合約工程加 / 減賬

新工程報價

原因: -

分發東莞各部門:

生產技術總監 連附件 技術部 連附件 生產部 連附件 機械設計部 連附件

採購部 連附件 生產統籌部 連附件

質檢部 連附件 會計部 連附件 報關組 連附件 其他 _____ 連附件

分發香港各部門:

行政部 連附件 會計部 連附件 統籌部 連附件 工程部地盤科文 連附件


採購部 連附件 QS 部 連附件 維修部 連附件 其他 _____ 連附件

傳遞編號:

HK1148


發件人簽署:

項目經理簽署:

 美特鋁質有限公司 MIDI Aluminium Fabricator Ltd.				工程號	J851	類別		物料號	-		
修改	-	-	採用工廠	地盤	青衣190	制圖	W. E. X	2020-04-16	圖號	FH-01	
日期	-	-	材料顏色	CHROMATE	✓	圖紙名稱	防火棉托加工圖	復核	-	數量	-
						材料	1.5mm厚鋁板	批准	-	單件重量	- (KG)

部件編號	L	A	B	C
FH-01-01	425	70	1	15
FH-01-02	523	70	1	15
FH-01-03	658	70	2	15
FH-01-04	1450	70	4	15
FH-01-05	458	70	1	15
FH-01-06	1303	70	4	15
FH-01-07	535	70	1	15
FH-01-08	472	70	1	15
FH-01-09	947	70	3	15
FH-01-10	1440	70	4	15
FH-01-11	473	70	1	15
FH-01-12	513	70	1	15
FH-01-13	358	70	1	15
FH-01-14	858	70	2	15
FH-01-15	558	70	1	15
FH-01-16	1540	70	5	15
FH-01-17	208	70	1x150%	15
FH-01-18	408	70	1	15
FH-01-19	500	70	1	15
FH-01-20	1520	70	5	15
FH-01-21	1980	70	6	15
FH-01-22	1275	70	4	15
FH-01-23	2120	70	7	15
FH-01-24	1770	70	5	15
FH-01-25	1830	70	6	15
FH-01-26	1145	70	3	15
FH-01-27	1760	70	5	15

部件編號	L	A	B	C
FH-01-70	413	140	1	40
FH-01-71	558	140	1	40
FH-01-72	1540	140	5	40
FH-01-73	1440	140	4	40
FH-01-74	523	140	1	40
FH-01-75	458	140	1	40
FH-01-76	1303	140	4	40
FH-01-77	658	140	2	40

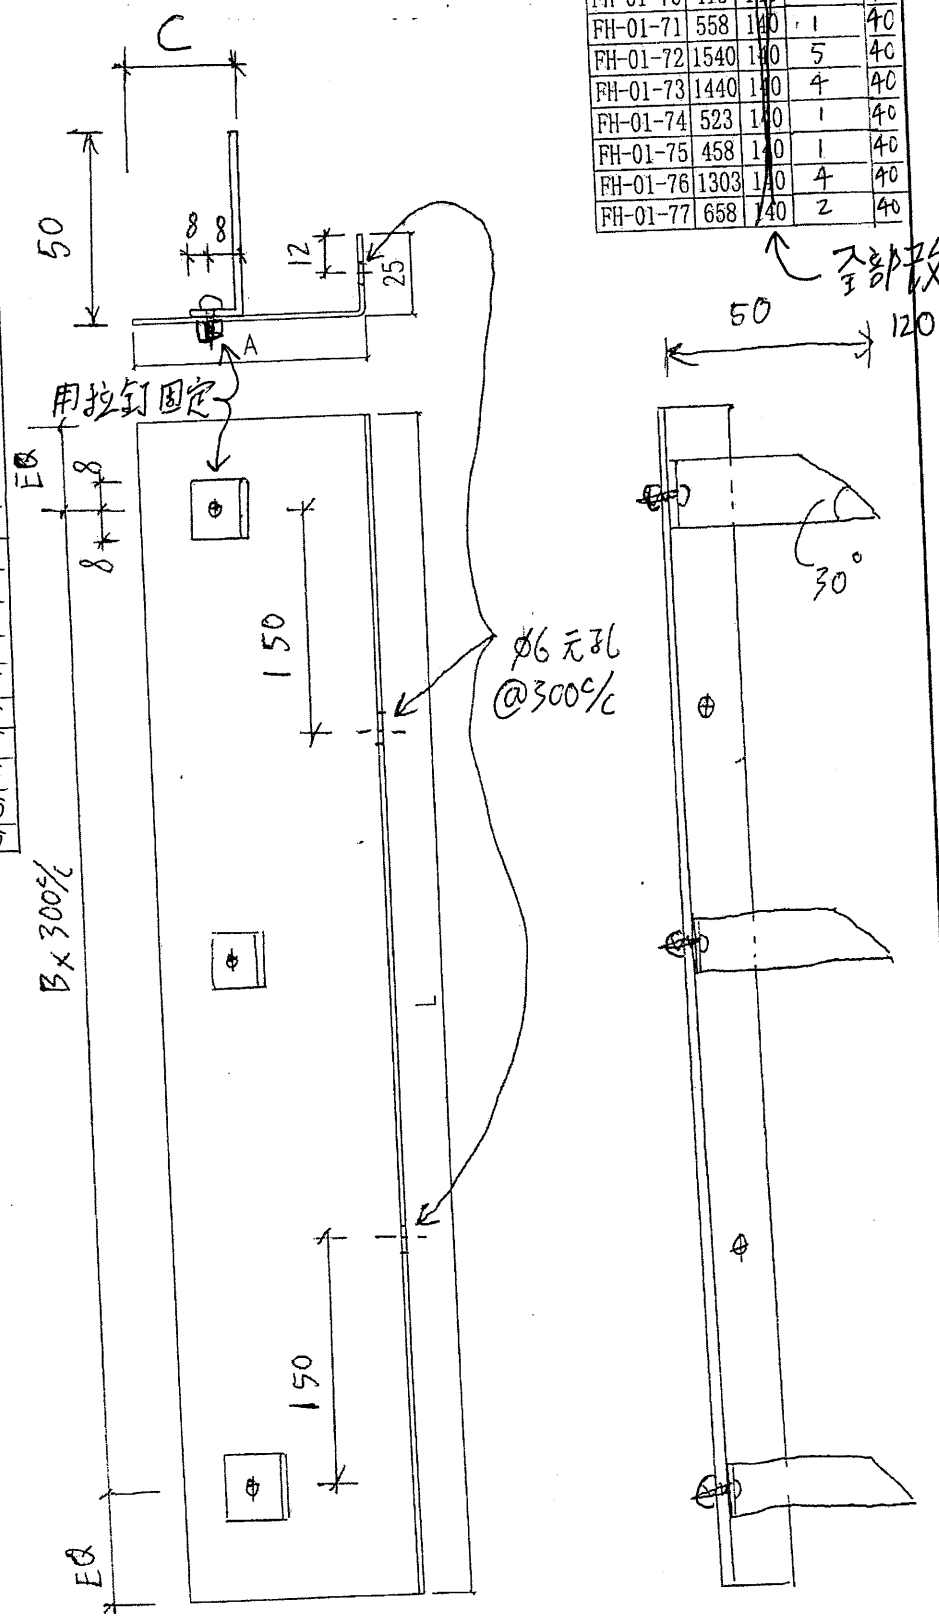

↑ 入部改成 50

↑ 入部改成 50