



工程指示 / 要求簡箋(E.I.)

工程指示編號：EI / 1875

修改版次：F

工程編號：J851

工程名稱：青衣 明翹匯

工程項目：鋁摺件加工圖(單元件幕牆防火棉托)

收件人：生統

發件人：Leung Hin Wai

日期：11/11/2020

要求提供 / 確認 事項：

- | | | |
|------------------------------------|-------------------------------------|-------------------------------|
| <input type="checkbox"/> 初步鋁料 B.M. | <input type="checkbox"/> 加工拆圖，然後生產 | <input type="checkbox"/> 尺寸表 |
| <input type="checkbox"/> 正式鋁料 B.M. | <input type="checkbox"/> 技術上資料 / 指示 | <input type="checkbox"/> 報價 |
| <input type="checkbox"/> 配件 B.M. | <input type="checkbox"/> 樣辦或貨品說明書 | <input type="checkbox"/> 分判合約 |
| <input type="checkbox"/> 其他：_____ | | |

內容：

按地盤要求 修改

附頁一是地盤要求

附頁二和三是修改加工圖資料

請在 11 月 前完成上列要求。

附：

以上項目為：

- 原合約工程包 原合約工程加 / 減賬 新工程報價

原因：-

分發東莞各部門：

- () 生產技術總監 連附件 () 技術部 連附件 () 生產部 連附件 () 機械設計部 連附件
 () 採購部 連附件 () 生產統籌部 連附件
 () 質檢部 連附件 () 會計部 連附件 () 報關組 連附件 () 其他 _____ 連附件

分發香港各部門：

- () 行政部 連附件 () 會計部 連附件 () 統籌部 連附件 () 工程部地盤科文 連附件
 () 採購部 連附件 () QS 部 連附件 () 維修部 連附件 () 其他 _____ 連附件

傳遞編號：

HK 2581

發件人簽署：

項目經理簽署：

EI-1875 (E) 板

TD: 細佬
FR: 孖奇

美特鋁質有限公司 MIDI Aluminium Fabricator Ltd.		工程號	J861	類別	物料號	-
修改	-	採用工廠	地盤	✓	制圖	W.E.X
日期	-	材料顏色	CHROME	圖紙名稱	防火棉托加工圖	復核
				材料	1.5mm厚鋁板	批准
						單件重量 (KG)

10/11/2020

部件編號	L	A	B	C
FH-01-01	425	70	1	15
FH-01-02	523	70	1	15
FH-01-03	658	70	2	15
FH-01-04	1450	70	4	15
FH-01-05	458	70	1	15
FH-01-06	1303	70	4	15
FH-01-07	535	70	1	15
FH-01-08	472	70	1	15
FH-01-09	947	70	3	15
FH-01-10	1440	70	4	15
FH-01-11	473	70	1	15
FH-01-12	513	70	1	15
FH-01-13	358	70	1	15
FH-01-14	858	70	2	15
FH-01-15	558	70	1	15
FH-01-16	1540	70	5	15
FH-01-17	208	70	1x150%	15
FH-01-18	408	70	1	15
FH-01-19	500	70	1	15
FH-01-20	1520	70	5	15
FH-01-21	1980	70	6	15
FH-01-22	1275	70	4	15
FH-01-23	2120	70	7	15
FH-01-24	1770	70	5	15
FH-01-25	1830	70	6	15
FH-01-26	1145	70	3	15
FH-01-27	1760	70	5	15

部件編號	L	A	B	C



全部改成 50

全部改成

幕牆棉托
料兩端，長度
分別，要求再改。
厚度 20mm。
因吊裝單件
時，有碰撞


20

20

美特鋁質有限公司 MIDI Aluminium Fabricator Ltd.				工程號	J851	類別		物料號	-
地盤				青衣190	制圖	W. E. X	2020-04-16	圖號	FH-01
採用工廠				地盤	✓	圖紙名稱	防火棉托加工圖	復核	-
材料顏色				CHROMATE	材料	1.5mm厚鋁板	批准	-	數量
修改	-	-	-	日期	-	-	-	單件重量	(KG)

部件編號	L	A	B	C
FH-01-01	425	70	1	15
FH-01-02	523	70	1	15
FH-01-03	658	70	2	15
FH-01-04	1450	70	4	15
FH-01-05	458	70	1	15
FH-01-06	1303	70	4	15
FH-01-07	535	70	1	15
FH-01-08	472	70	1	15
FH-01-09	947	70	3	15
FH-01-10	1440	70	4	15
FH-01-11	473	70	1	15
FH-01-12	513	70	1	15
FH-01-13	358	70	1	15
FH-01-14	858	70	2	15
FH-01-15	558	70	1	15
FH-01-16	1540	70	5	15
FH-01-17	208	70	1x150%	15
FH-01-18	408	70	1	15
FH-01-19	500	70	1	15
FH-01-20	1520	70	5	15
FH-01-21	1980	70	6	15
FH-01-22	1275	70	4	15
FH-01-23	2120	70	7	15
FH-01-24	1770	70	5	15
FH-01-25	1830	70	6	15
FH-01-26	1145	70	3	15
FH-01-27	1760	70	5	15

部件編號	L	A	B	C
FH-01-70	418	140	1	40
FH-01-71	558	140	1	40
FH-01-72	1540	140	5	40
FH-01-73	1440	140	4	40
FH-01-74	523	140	1	40
FH-01-75	458	140	1	40
FH-01-76	1303	140	4	40
FH-01-77	658	140	2	40

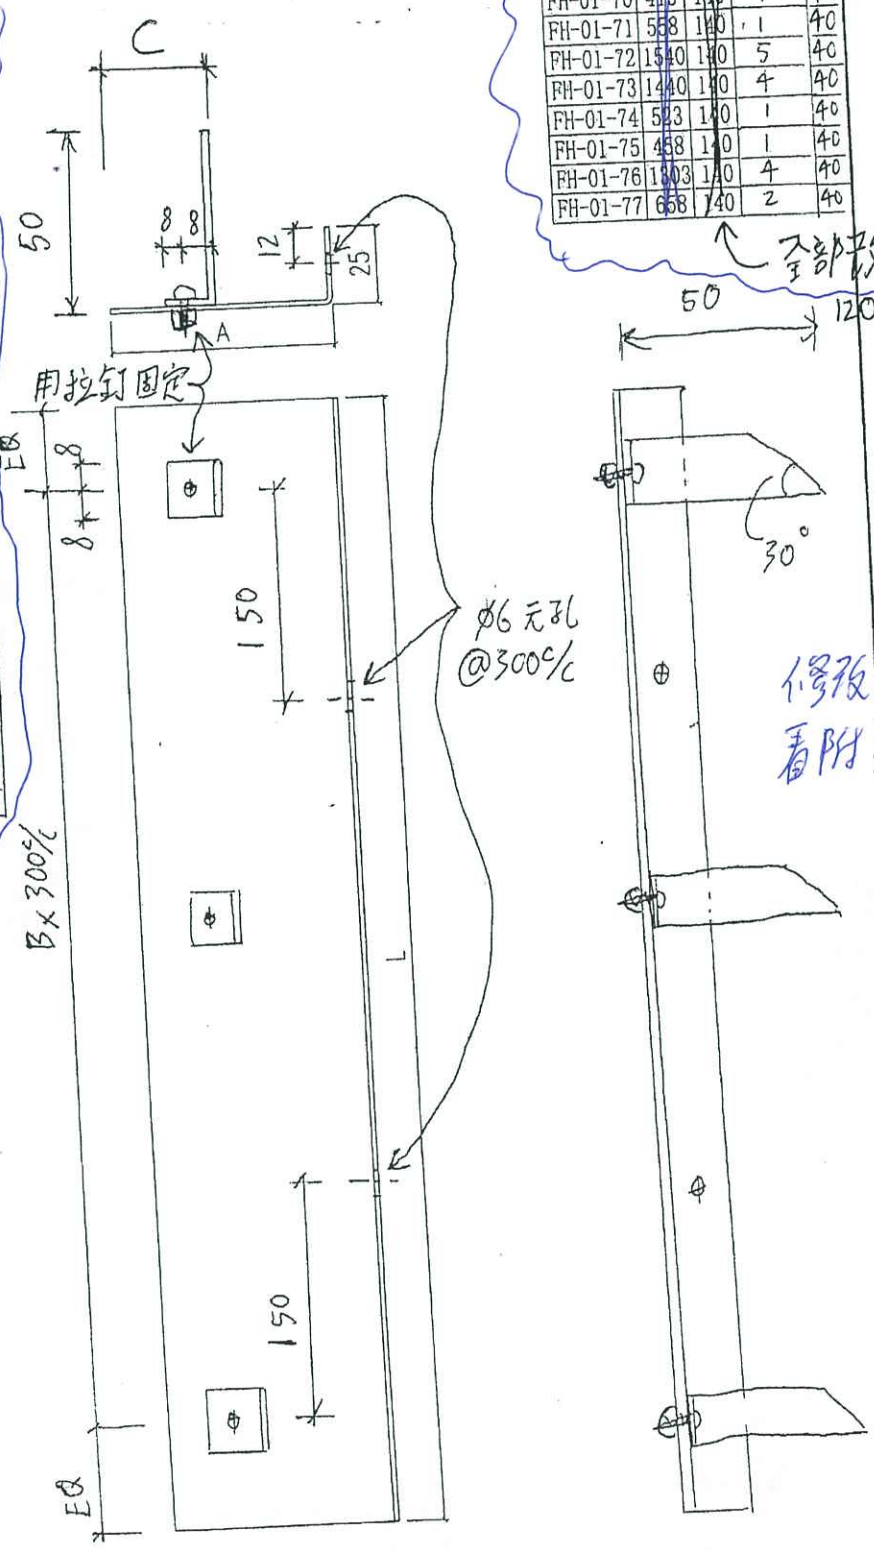

全部改成50

修改尺寸看附頁三

修改尺寸看附頁三

部件編號	L	A	B	C
FH-01- 01	385	50	1	15
FH-01- 02	483	50	1	15
FH-01- 03	618	50	2	15
FH-01- 04	1410	50	4	15
FH-01- 05	418	50	1	15
FH-01- 06	1263	50	4	15
FH-01- 07	495	50	1	15
FH-01- 08	432	50	1	15
FH-01- 09	907	50	3	15
FH-01- 10	1400	50	4	15
FH-01- 11	433	50	1	15
FH-01- 12	473	50	1	15
FH-01- 13	318	50	1	15
FH-01- 14	818	50	2	15
FH-01- 15	518	50	1	15
FH-01- 16	1500	50	5	15
FH-01- 17	168	50	1x150c/c	15
FH-01- 18	368	50	1	15
FH-01- 19	460	50	1	15
FH-01- 20	1480	50	5	15
FH-01- 21	1940	50	6	15
FH-01- 22	1235	50	4	15
FH-01- 23	2080	50	1	15
FH-01- 24	1730	50	5	15
FH-01- 25	1790	50	6	15
FH-01- 26	1105	50	3	15
FH-01- 27	1720	50	5	15

FH-01- 70	373	120	1	40
FH-01- 71	518	120	1	40
FH-01- 72	1500	120	5	40
FH-01- 73	1400	120	4	40
FH-01- 74	483	120	1	40
FH-01- 75	418	120	1	40
FH-01- 76	1263	120	4	40
FH-01- 77	618	120	2	40