



工程指示 / 要求簡箋(E.I.)

工程指示編號：EI/1908
 工程編號：J851
 工程項目：鋁料加工圖(百業窗用)
 收件人：生統
 修改版次：C
 工程名稱：青衣 明翹匯
 發件人：Leung Hin Wai
 日期：30/9 -2020

要求提供 / 確認 事項：

- | | | |
|------------------------------------|-------------------------------------|-------------------------------|
| <input type="checkbox"/> 初步鋁料 B.M. | <input type="checkbox"/> 加工拆圖，然後生產 | <input type="checkbox"/> 尺寸表 |
| <input type="checkbox"/> 正式鋁料 B.M. | <input type="checkbox"/> 技術上資料 / 指示 | <input type="checkbox"/> 報價 |
| <input type="checkbox"/> 配件 B.M. | <input type="checkbox"/> 樣辦或貨品說明書 | <input type="checkbox"/> 分判合約 |
| <input type="checkbox"/> 其他：_____ | | |

內容：拆圖修改

請在 10月 前完成上列要求。

附：

以上項目為：

- 原合約工程包 原合約工程加 / 減賬 新工程報價

原因：-

分發東莞各部門：

- 生產技術總監 連附件 技術部 連附件 生產部 連附件 機械設計部 連附件
 採購部 連附件 生產統籌部 連附件
 質檢部 連附件 會計部 連附件 報關組 連附件 其他 _____ 連附件

分發香港各部門：

- 行政部 連附件 會計部 連附件 統籌部 連附件 工程部地盤科文 連附件
 採購部 連附件 QS 部 連附件 維修部 連附件 其他 _____ 連附件

傳遞編號：HR 2255

發件人簽署：



項目經理簽署：



美特鋁質 有限公司
MIDI Aluminium Fabricator Ltd.

工程號	J-851	地盤	青衣明翹匯
-----	-------	----	-------

序號	物料編號	長度L	數量	A			N			B
1	J851-HBY-DJ1	259	98	54.5	150	X	1	1	54.5	
2	J851-HBY-DJ2	459	4	79.5	300	X	1	1	79.5	
3	J851-HBY-DJ3	309	28	79.5	150	X	1	1	79.5	

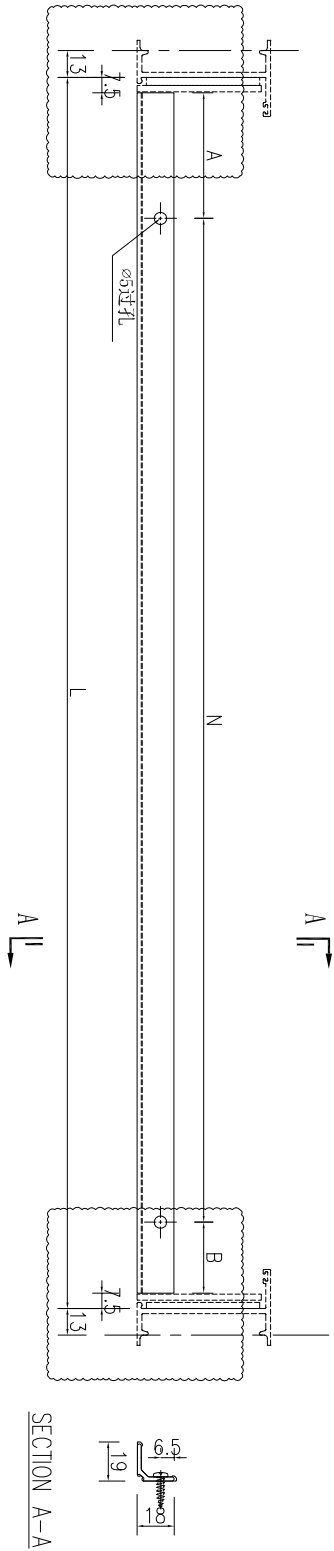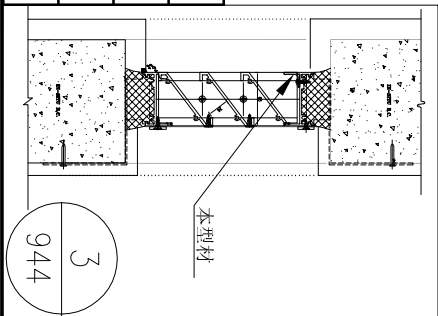

名稱	擋水角加工圖	制圖	吳祚瑜	2020.05.07	修改	A	
材料	X84489	復核			日期	2020.9.25	
顏色	UCT534193SC-3 3COAT-深灰	批准			圖號	J851-HBY-DJ1	