

工程指示 / 要求簡箋(E.I.)

工程指示編號：EI/ 1935 /20 修改版次：
 工程編號：J851 工程名稱：青衣明翹滙
 工程項目：幕牆預埋碼用螺絲
 收件人：林哥 發件人：Joe Chan 日期：8/6/2020

要求提供 / 確認 事項：

- | | | |
|------------------------------------|-------------------------------------|-------------------------------|
| <input type="checkbox"/> 初步鋁料 B.M. | <input type="checkbox"/> 加工拆圖，然後生產 | <input type="checkbox"/> 尺寸表 |
| <input type="checkbox"/> 正式鋁料 B.M. | <input type="checkbox"/> 技術上資料 / 指示 | <input type="checkbox"/> 報價 |
| <input type="checkbox"/> 配件 B.M. | <input type="checkbox"/> 樣辦或貨品說明書 | <input type="checkbox"/> 分判合約 |
| <input type="checkbox"/> 其他：_____ | | |

內容：

煩請訂購 M5 X 25 六角頭螺絲 (配 1 平介, 1 絲母)
 共 320 套。(3 層數量)

請在 20/6/2020 前完成上列要求。

附有關圖紙 / 文件：

1 + 2 頁

以上項目為：

- 原合約工程包 原合約工程加 / 減賬 新工程報價

原因：-

分發東莞各部門：

- () 生產技術總監 連附件 () 技術部 連附件 () 生產部 連附件 () 機械設計部 連附件
 () 採購部 連附件 () 生產統籌部 連附件
 () 質檢部 連附件 () 會計部 連附件 () 報關組 連附件 () 其他 _____ 連附件

分發香港各部門：

- () 行政部 連附件 () 會計部 連附件 () 統籌部 連附件 () 工程部的地盤科文 連附件 林哥
 () 採購部 連附件 () QS 部 連附件 () 維修部 連附件 () 其他 _____ 連附件

傳遞編號：

發件人簽署：
 項目經理簽署：



美特鋁質有限公司

工程號:

J851

計算:

日期:

送呈:

MTDI Aluminium Fabricator Ltd.

地盤名稱:

TYTL190

核對:

日期:

副本:

幕牆預埋碼用臨時螺絲B.M.表

項目類別:

批准:

日期:

BM編號:

A/C Code:

此BM依據2018.8.15收施工圖資料計算BM

序號	修改標示	配件圖號	物料編號	配件名稱	顏色	實用	後備	總數	單位	備注
1			M5 x 25 六角頭螺絲		A4-70	285	35	320	套	(配1螺母,1平介)固定預留碼於鋁模
2										
3										

TD. Joe

Fr2 積奇

2/6/2020

① 每件 4 粒

臨時 M5x25
六角鐵螺絲 規 1 吋母
訂左貨未?

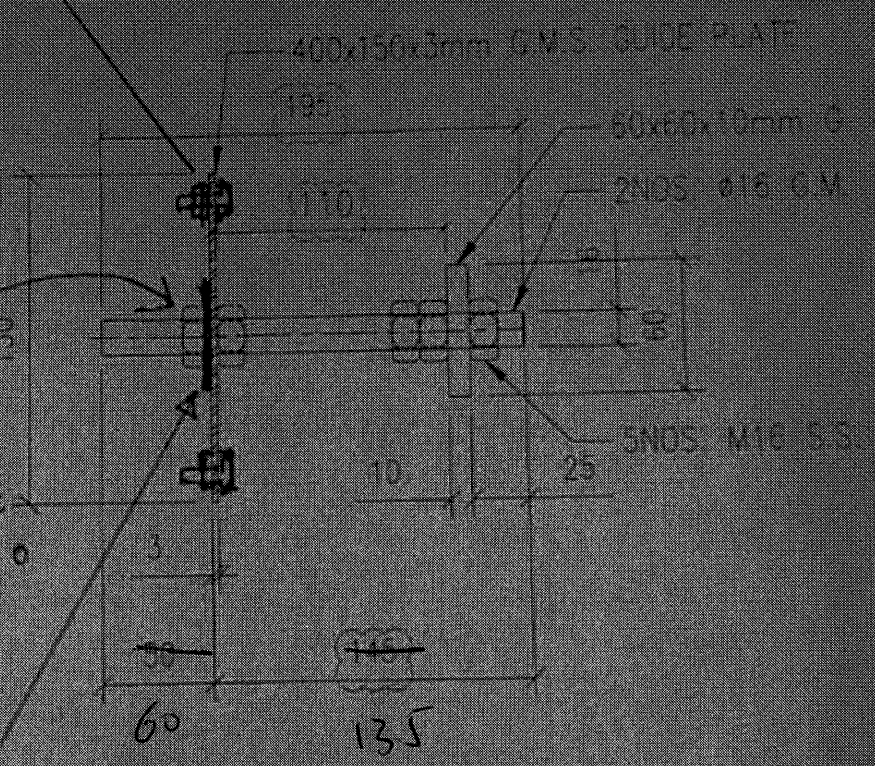


③ 此粒螺絲母 M16 是
應用臨時的拆
換時已被人掉去。

此處

② 加裝臨時
鐵 M16 平介子

請訂貨

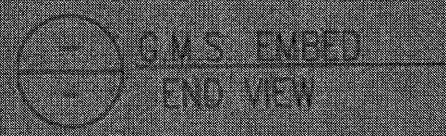

J-851 幕牆螺絲桿