

工程指示 / 要求簡箋(E.I.)

工程指示編號：EI/ 1973 /20 修改版次：A  
 工程編號：J851 工程名稱：青衣明翹滙  
 工程項目：單元件頂橫料 (送銀同鐵廠)  
 收件人：生統 發件人：Joe Chan 日期：15/6/2020

要求提供 /  確認 事項：

- |                                    |                                     |                               |
|------------------------------------|-------------------------------------|-------------------------------|
| <input type="checkbox"/> 初步鋁料 B.M. | <input type="checkbox"/> 加工拆圖，然後生產  | <input type="checkbox"/> 尺寸表  |
| <input type="checkbox"/> 正式鋁料 B.M. | <input type="checkbox"/> 技術上資料 / 指示 | <input type="checkbox"/> 報價   |
| <input type="checkbox"/> 配件 B.M.   | <input type="checkbox"/> 樣辦或貨品說明書   | <input type="checkbox"/> 分判合約 |
| <input type="checkbox"/> 其他：_____  |                                     |                               |

內容：

請依附件資料，加工鋁料 X85731，送銀同鐵廠。用於吊運碼生產鑄者  
(張友華收)

請在 22/6/2020 前完成上列要求。

附有關圖紙 / 文件：

1 頂

以上項目為：

- 原合約工程包       原合約工程加 / 減賬       新工程報價

原因：-

分發東莞各部門：


- |  |   |   |  |
|--|---|---|--|
| <input type="checkbox"/> 生產技術總監 <input type="checkbox"/> 連附件 | <input type="checkbox"/> 技術部 <input type="checkbox"/> 連附件                         | <input type="checkbox"/> 生產部 <input type="checkbox"/> 連附件 | <input type="checkbox"/> 機械設計部 <input type="checkbox"/> 連附件                        |
| <input type="checkbox"/> 採購部 <input type="checkbox"/> 連附件    | <input checked="" type="checkbox"/> 生產統籌部 <input checked="" type="checkbox"/> 連附件 | 梅軍  | (銀同)   |
| <input type="checkbox"/> 質檢部 <input type="checkbox"/> 連附件    | <input type="checkbox"/> 會計部 <input type="checkbox"/> 連附件                         | <input type="checkbox"/> 報關組 <input type="checkbox"/> 連附件 | <input checked="" type="checkbox"/> 其他 張友華 <input checked="" type="checkbox"/> 連附件 |



分發香港各部門：

- 行政部  連附件     會計部  連附件     統籌部  連附件     工程部地盤科文  連附件  
 採購部  連附件     QS 部  連附件     維修部  連附件     其他 \_\_\_\_\_  連附件

傳遞編號：HK 1205 / 20

發件人簽署：[Signature]  
 項目經理簽署：P.P. [Signature]

 美特鋁質有限公司 MIDI Aluminium Fabricator Ltd.				工程號	J851	類別		物料號	-					
				地盘	青衣190	制圖		2020-04-16	圖號	X85731				
修改	-	-	-	採用工廠	✓	地盤	-	圖紙名稱	鋁料加工圖	復核	-	-	數量	1
日期	-	-	-	材料顏色	灰色 (UCT534193SC-3)	材料	X85731	批准	-	-	-	單件重量	-	(KG)

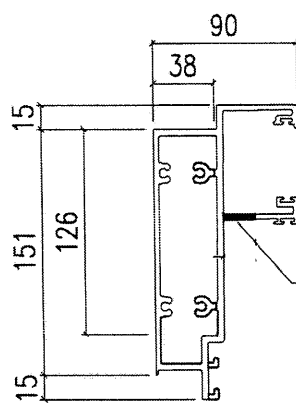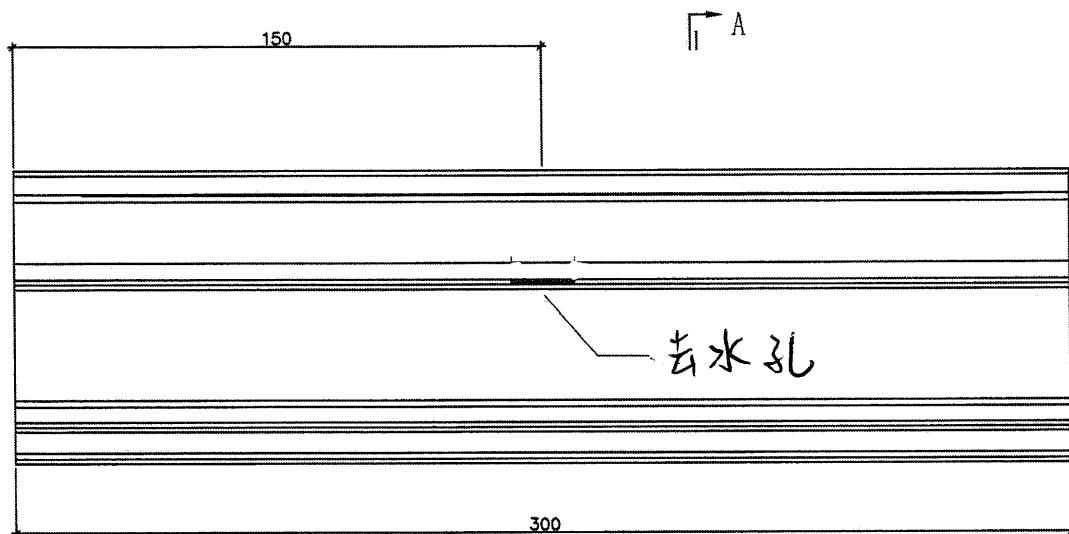

使用去水孔模開孔，有關去水孔資  
 信，可諮詢邱乘安



去水孔形

SECTION A-A

此鋁料供鐵廠參考，  
 (由美特廠提供)