

工程指示 / 要求簡箋(E.I.)

工程指示編號：EI/ 2063 /20

修改版次：E

工程編號：J851

工程名稱：青衣明翹滙

工程項目：冷氣柵格地盤用配件修改

收件人：林哥

發件人：Joe Chan

日期：16/10/2020

要求提供 / 確認 事項：

- () 初步鋁料 B.M.
- () 加工拆圖，然後生產
- () 尺寸表
- () 正式鋁料 B.M.
- () 技術上資料 / 指示
- () 報價
- () 配件 B.M.
- () 樣辦或貨品說明書
- () 分判合約
- () 其他：_____

內容：

新增配件第10項

請在 ASPs 前完成上列要求。

附有關圖紙 / 文件：

1+2頁

以上項目為：

- 原合約工程包
- 原合約工程加 / 減賬
- 新工程報價

原因：-

分發東莞各部門：

- () 生產技術總監 連附件
- () 技術部 連附件
- () 生產部 連附件
- () 機械設計部 連附件
- () 採購部 連附件
- () 生產統籌部 連附件
- () 質檢部 連附件
- () 會計部 連附件
- () 報關組 連附件
- () 其他 _____ 連附件

分發香港各部門：

- () 行政部 連附件
- () 會計部 連附件
- () 統籌部 連附件
- () 工程部地盤科文 連附件 林哥
- () 採購部 連附件
- () QS 部 連附件
- () 維修部 連附件
- () 其他 _____ 連附件

傳遞編號：

發件人簽署：

項目經理簽署：

工程號: J-851	計算: xiaoyb	日期: 3/7/2020	送呈: 施哥
地盤名稱: TY190	核對:	日期:	副本:
項目類別: 冷氣机格柵	批准:	日期:	


BM編號: 851-WI-M01-ST-HP 修改版次: 修改版次: 此BM依據 2020/06/24施工圖紙資料計算

序號	修改內容	配件圖號	物料編號	配件名稱	顏色	實用	後備	總數	單位	備注
1			M8x80 HILTI HST3-R ANCHOR BOLT	S.S-316	2256	94	2350	粒	修裝飾通固定鋁角	
2	B		M8x35不銹鋼圓頭頭螺絲	S.S-316	19440	560	20000	個	修企通鐵碼, 配1平墊	
3			M8x25不銹鋼圓頭機絲	S.S-316	4697	103	4800	個	修鐵碼, 配1平墊, 1彈墊, 1螺帽	
4			M12x125 HILTI HST3-R ANCHOR BOLT	S.S-316	15542	458	16000	粒	修鐵碼	
5	C-取消		#10x5/8"平頭鋼牙	S.S-316	24064	936	25000	粒	修百呎玉	
6			#8焊枝	/	50	1	51	小包	燒方介	
7	C-新增		M5.5 x 19 平頭自攻螺絲	S.S-316	24064	936	25000	粒	修百呎玉	
8	C-新增		鉛水油	/	4		4	卡	燒完焊油焊位	
9	D-新增		螺絲頭直徑少於18mm	M12x20牙長圓頭螺絲	A4-70	2301	100	2401	粒	鐵碼孔修改, 補訂地盤使用
10	E-新增			M8x32圓頭機絲	A4-70	15542	458	16000	粒	鐵碼修改(加開M8孔), 補訂地盤使用

①


工程號	J5001	制圖	W.E.X	2020-06-13	圖號	ST-S1	
地盤	青衣190	復核	-	-	數量	748*20	
採用工廠	地盤	圖紙名稱	AC格柵鐵碼加工圖	批准	-	單件重量	11.13 (KG)
材料顏色	熱鍍鋅	材料	如圖所示	-	-	-	-

Joe
Fr
15/10/20

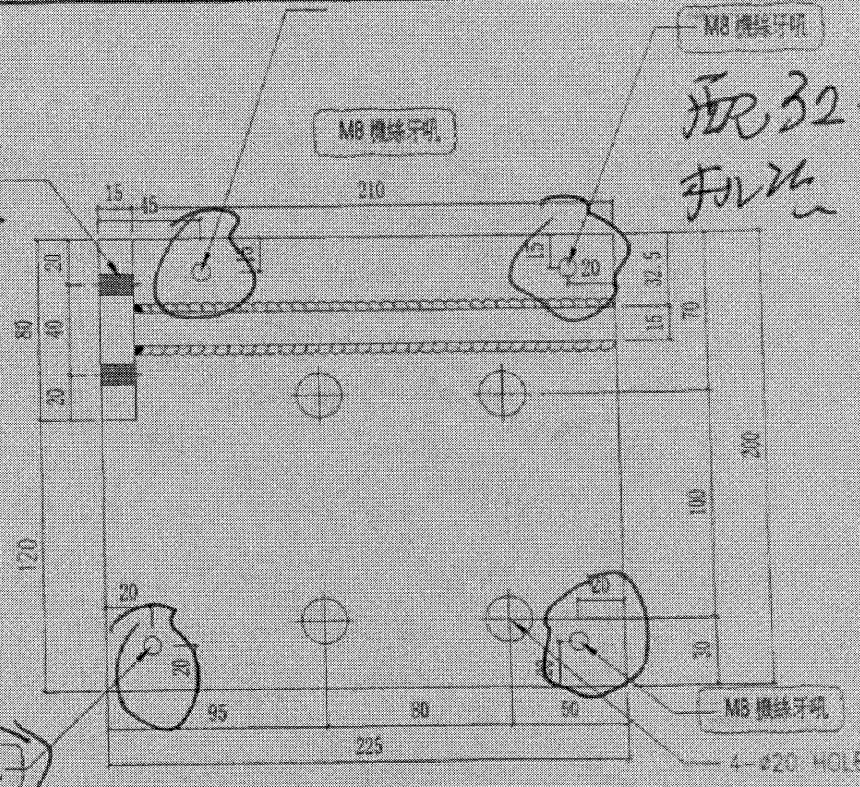

配 32 長 元 頭 批 絲

文 詳 註 配 32 長 元 頭 批 絲

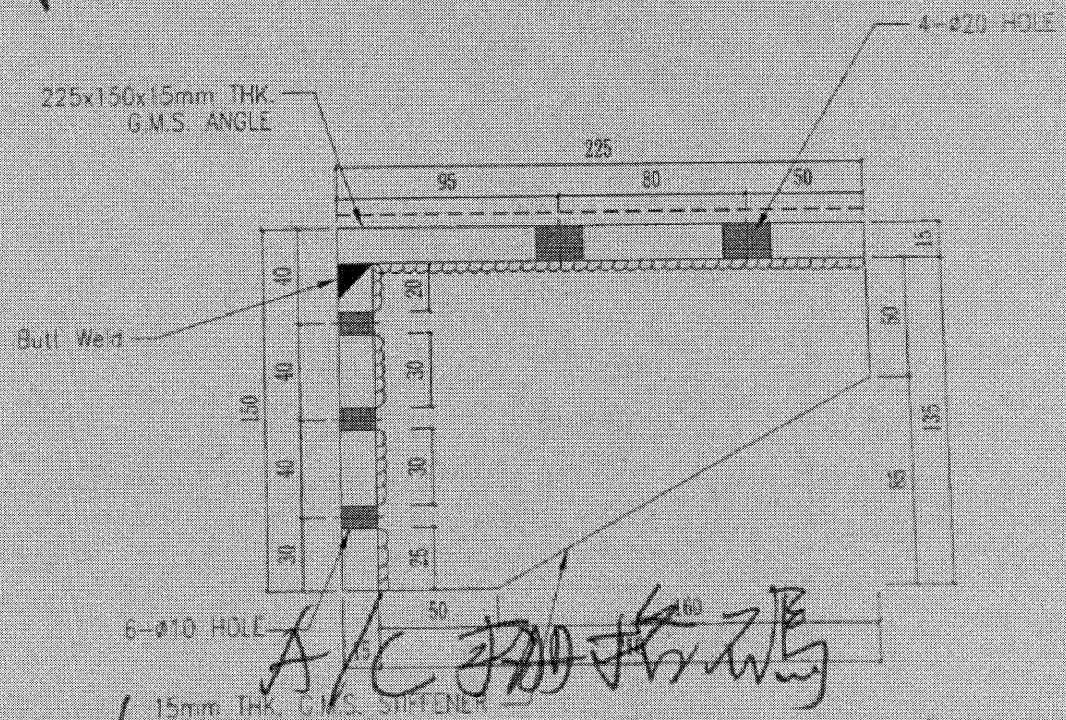

提 示 ! 上 述 調 節 平 水 用 M8 元 頭 .
請 出 B.M. 訂 大 貨 .

表面刷沥青油