



工程指示 / 要求簡箋 (E.I.)

工程指示編號：EI/ 2077 /20 修改版次： A
 工程編號：J851 工程名稱：青衣明翹滙
 工程項目：幕牆單元件地盤用起步料生產
 收件人：生統 發件人：Joe Chan 日期：29/8/2020

要求提供 / 確認 事項：

- | | | |
|------------------------------------|-------------------------------------|-------------------------------|
| <input type="checkbox"/> 初步鋁料 B.M. | <input type="checkbox"/> 加工拆圖，然後生產 | <input type="checkbox"/> 尺寸表 |
| <input type="checkbox"/> 正式鋁料 B.M. | <input type="checkbox"/> 技術上資料 / 指示 | <input type="checkbox"/> 報價 |
| <input type="checkbox"/> 配件 B.M. | <input type="checkbox"/> 樣辦或貨品說明書 | <input type="checkbox"/> 分判合約 |
| <input type="checkbox"/> 其他：_____ | | |

內容：

請依附件資料，加工生產單元起步料，送地盤。

請在 5/9/2020 前完成上列要求。

附有關圖紙 / 文件：

14頁

以上項目為：

- 原合約工程包 原合約工程加 / 減賬 新工程報價

原因：-

分發東莞各部門：

- () 生產技術總監 連附件 () 技術部 連附件 () 生產部 連附件 () 機械設計部 連附件
 () 採購部 連附件 () 生產統籌部 連附件 梅軍
 () 質檢部 連附件 () 會計部 連附件 () 報關組 連附件 () 其他 _____ 連附件

分發香港各部門：

- () 行政部 連附件 () 會計部 連附件 () 統籌部 連附件 () 工程部地盤科文 連附件 積哥
 () 採購部 連附件 () QS 部 連附件 () 維修部 連附件 () 其他 _____ 連附件

傳遞編號：

HK 1952/20

發件人簽署：

Joe Chan


項目經理簽署：

P.P. Joe

3

修改	-	-	-	美特鋁質有限公司	工程號	J851	類別		物料號	-				
				MIDI Aluminium Fabricator Ltd.	地盘	青衣190	制圖	W. E. X	2020-04-16	圖號	AP-ST25LG			
日期	-	-	-	採用工廠	✓	地盘	-	圖紙名稱	封篤铝片	復核	-	-	數量	1
				材料顏色	灰色 (UCT807806 SC-3)	材料	3mm 铝板	批准	-	-	單件重量	-	(KG)	

顏色: UCT807806 SC-3

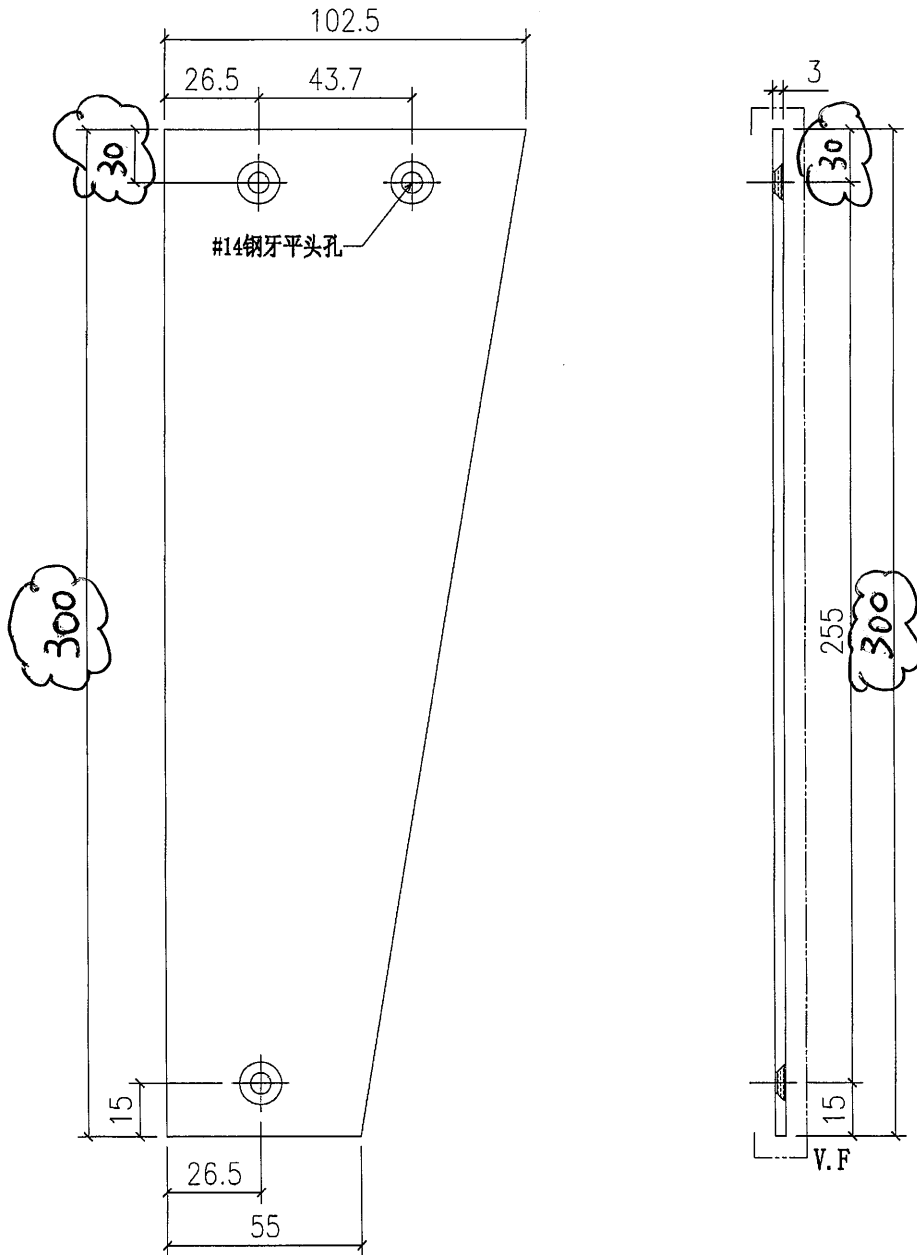

4

美特鋁質有限公司 MIDI Aluminium Fabricator Ltd.				工程號	J851	類別		物料號	-		
				地盘	青衣190	制圖	W. E. X	2020-04-16	圖號	AP-ST25RG	
修改	-	-	-	採用工廠	✓	地盘	-		數量	1	
日期	-	-	-	材料顏色	灰色 UCT807806SC-3	封篤铝片	復核	-	-	單件重量	- (KG)
				材料	3mm 铝板	批准	-	-			

顏色: UCT807806SC-3

