

工程指示 / 要求簡箋(E.I.)

工程指示編號：EI/ 2236 /20

修改版次：

工程編號：J851

工程名稱：青衣明翹滙

工程項目：試水箱補玻璃扣線1件

收件人：生統


發件人：Joe Chan

日期：4/8/2020

要求提供 / 確認 事項：

- () 初步鋁料 B.M.
- () 加工拆圖，然後生產
- () 尺寸表
- () 正式鋁料 B.M.
- () 技術上資料 / 指示
- () 報價
- () 配件 B.M.
- () 樣辦或貨品說明書
- () 分判合約
- () 其他：_____

內容：

請依附件資料，加工玻璃扣線1件，送試水場。


請在 6/8/2020 前完成上列要求。

附有關圖紙 / 文件：

1 + 1 頁

以上項目為：

- 原合約工程包
- 原合約工程加 / 減賬
- 新工程報價

原因：-

分發東莞各部門：

- () 生產技術總監 連附件
- () 技術部 連附件
- () 生產部 連附件
- () 機械設計部 連附件
- () 採購部 連附件
- () 生產統籌部 連附件
- 梅軍
- () 質檢部 連附件
- () 會計部 連附件
- () 報關組 連附件
- () 其他 _____ 連附件

分發香港各部門：


- () 行政部 連附件
- () 會計部 連附件
- () 統籌部 連附件
- () 工程部地盤科文 連附件
- () 採購部 連附件
- () QS 部 連附件
- () 維修部 連附件
- () 其他 _____ 連附件

傳遞編號：


HK1659/20

發件人簽署：



項目經理簽署：

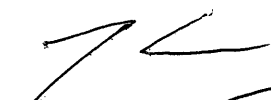
P.P. 9 C

10

 美特鋁質有限公司 MIDI Aluminium Fabricator Ltd.				工程號	J851	類別		物料號	-
修改	-	-	-	採用工廠		地盤	✓	圖號	X85743-P02G
日期	-	-	-	材料顏色	灰色(UCT534193SC-3)	材料	X85743	數量	1
								單件重量	- (KG)

此扣線送地盤

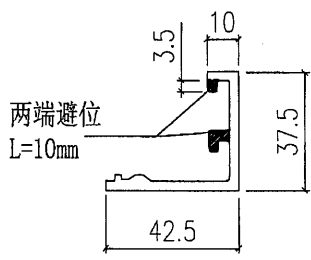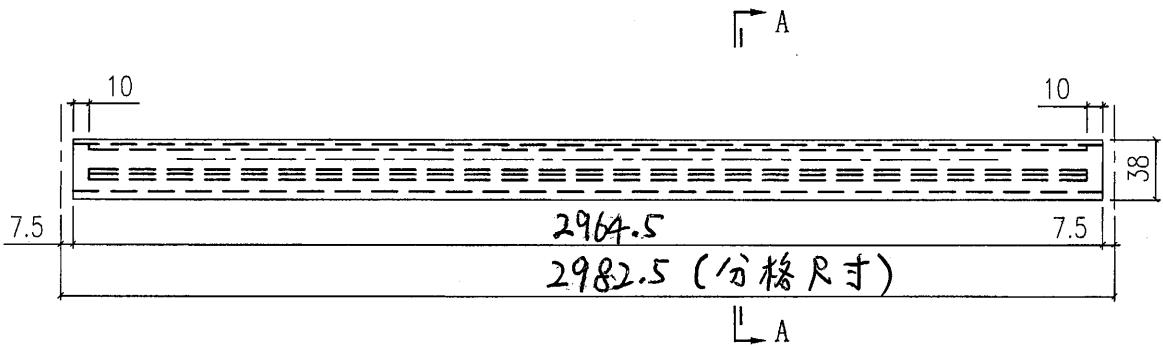

SECTION A-A

本圖

