

工程指示 / 要求簡箋(E.I.)

工程指示編號：EI/ 2244 /20

修改版次： A

工程編號： J851

工程名稱： 青衣明翹滙

工程項目：

露台欄河地盤用鐵件修改

收件人：

Maggie Lot

發件人：

Joe Chan

日期：

12/9/2020

要求提供 / 確認 事項：

- | | | |
|------------------------------------|-------------------------------------|-------------------------------|
| <input type="checkbox"/> 初步鋁料 B.M. | <input type="checkbox"/> 加工拆圖，然後生產 | <input type="checkbox"/> 尺寸表 |
| <input type="checkbox"/> 正式鋁料 B.M. | <input type="checkbox"/> 技術上資料 / 指示 | <input type="checkbox"/> 報價 |
| <input type="checkbox"/> 配件 B.M. | <input type="checkbox"/> 樣辦或貨品說明書 | <input type="checkbox"/> 分判合約 |
| <input type="checkbox"/> 其他： _____ | | |

內容：

請依附件資料，切短角鐵，按地盤要求，送地盤

請在 30/9/2020 前完成上列要求。

附有關圖紙 / 文件：

1 + 2頁

以上項目為：

- 原合約工程包 原合約工程加 / 減賬 新工程報價

原因：-

分發東莞各部門：

- () 生產技術總監 連附件 () 技術部 連附件 () 生產部 連附件 () 機械設計部 連附件
 () 採購部 連附件 () 生產統籌部 連附件
 () 質檢部 連附件 () 會計部 連附件 () 報關組 連附件 () 其他 _____ 連附件

分發香港各部門：

- () 行政部 連附件 () 會計部 連附件 () 統籌部 連附件 工程地盤科文 連附件 積哥
 () 採購部 連附件 () QS 部 連附件 () 維修部 連附件 () 其他 _____ 連附件

傳遞編號：

發件人簽署：

項目經理簽署：


①

美特鋁質 有限公司 MOT Aluminium Fabricator Ltd.		工程號:	J-851	計算:	XYB/SAM	日期:	27/7/2020	送呈:			
地盤用鐵件BM表		地盤名稱:	TYTTL190 青衣明匯	核對:	JOE	日期:	30/7/2020	副本:			
BM編號:	修改內容	鐵件圖號	鐵件名稱	顏色	實用	後備	總數	單位	單件 (kg)	總重量 (kg)	備注
		ST-AN01	75x50x6 角碼	熱浸鋅	7688	300	7988	件	0.559	4465.292	
		ST-AN02-01	75x50x6 角鐵	熱浸鋅	769	0	769	件	11.230	8635.870	
		ST-AN02-02	75x50x6 角鐵	熱浸鋅	201	0	201	件	8.380	1684.380	
		ST-AN02-03	75x50x6 角鐵	熱浸鋅	968	0	968	件	5.360	5188.480	
		ST-AN02-04	75x50x6 角鐵	熱浸鋅	853	0	853	件	2.460	2098.380	
		ST-AN02-05	75x50x6 角鐵	熱浸鋅	88	0	88	件	4.250	374.000	
	A	ST-AN03-01	75x50x6 角鐵	熱浸鋅	769	0	769	件	11.230	8635.870	
	A	ST-AN03-02	75x50x6 角鐵	熱浸鋅	201	0	201	件	8.380	1684.380	
	A	ST-AN03-03	75x50x6 角鐵	熱浸鋅	968	0	968	件	5.360	5188.480	
	A	ST-AN03-04	75x50x6 角鐵	熱浸鋅	853	0	853	件	2.460	2098.380	
	A	ST-AN03-05	75x50x6 角鐵	熱浸鋅	88	0	88	件	4.250	374.000	
		ST-AN04-01	100x50x5 槽鐵	熱浸鋅	58	0	58	件	2.040	118.320	使用10.2KG/M款式槽鐵
		ST-AN04-02	100x50x5 槽鐵	熱浸鋅	825	0	825	件	3.672	3029.400	使用10.2KG/M款式槽鐵
		ST-AN04-03	100x50x5 槽鐵	熱浸鋅	56	0	56	件	6.732	376.992	使用10.2KG/M款式槽鐵
		ST-AN05-01	40x25x4 角鐵	熱浸鋅	58	0	58	件	0.380	22.040	
		ST-AN05-02	40x25x4 角鐵	熱浸鋅	825	0	825	件	0.684	564.300	
		ST-AN05-03	40x25x4 角鐵	熱浸鋅	56	0	56	件	1.254	70.224	
					合計:		15624	件	合共:	44608.788	



工程號:	J-851	計算:	XYB/SAM	日期:	27/7/2020	送呈:
項目類別:		核對:	JOE	日期:	30/7/2020	副本:
修改版次:		批准:		日期:		
BM編號:		M/C Code:		鐵件總重量KG:	44608.79	

②

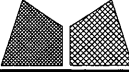 美特鋁質有限公司 MIDI Aluminium Fabricator Ltd.				工程號 J851 地盘 青衣190	類別 制圖 W. E. X	物料號 - 圖號 ST-AN03
修改 - 日期 -	採用工廠 材料颜色 热浸锌	地盤 <input checked="" type="checkbox"/>	图纸名称 铁件加工图 材料 75x50x6mm铁角	復核 - 批准 -	數量 - 單件重量 - (KG)	

铁件编号	L	N	数量	单件重量(kg)
ST-AN03-01	1700	2x750/c	769	11.23
ST-AN03-02	1200	2x500c/c	201	8.38
ST-AN03-03	700	1x500c/c	968	5.36
ST-AN03-04	230	1x100c/c	853	2.46
ST-AN03-05	400	1x200c/c	88	4.25

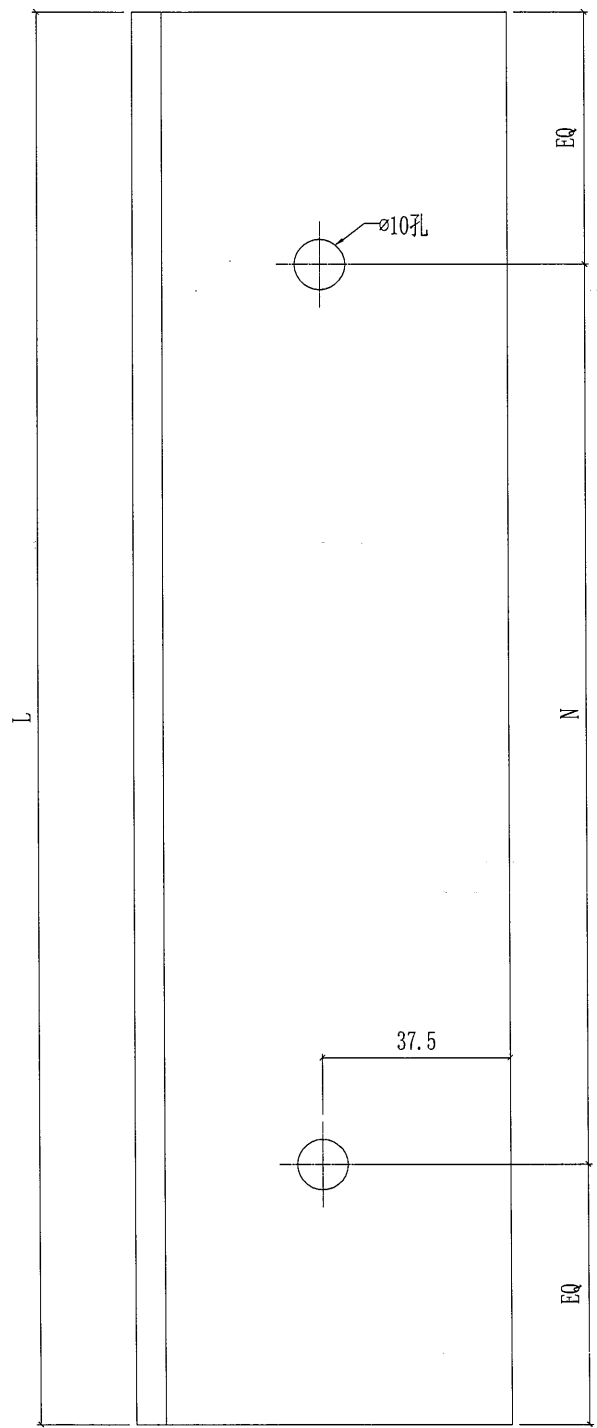

- ① 切短角鐵
- ② 切口位油鉛水油
- ③ 開孔

