

工程指示 / 要求簡箋(E.I.)

工程指示編號：EI / 2293 / 21 修改版次：F

工程編號：J851 工程名稱：青衣明翹匯

(以此為準)

工程項目：單元件幕牆 - 地盤用配件

收件人：林哥

發件人：Yancy Chen

日期：27/04/2021

要求提供 / 確認 事項：

- | | | |
|------------------------------------|-------------------------------------|-------------------------------|
| <input type="checkbox"/> 初步鋁料 B.M. | <input type="checkbox"/> 加工拆圖，然後生產 | <input type="checkbox"/> 尺寸表 |
| <input type="checkbox"/> 正式鋁料 B.M. | <input type="checkbox"/> 技術上資料 / 指示 | <input type="checkbox"/> 報價 |
| <input type="checkbox"/> 配件 B.M. | <input type="checkbox"/> 樣辦或貨品說明書 | <input type="checkbox"/> 分判合約 |
| <input type="checkbox"/> 其他：_____ | | |

內容：

(序號20)

根據地盤指示，請按附件 BM 表修改，增加螺絲，送地盤。

請在 5/5/2021 前完成上列要求。

附：

1+ 2 頁

以上項目為：

- 原合約工程包 原合約工程加 / 減賬 新工程報價

原因：-

分發東莞各部門：

- () 生產技術總監 連附件 () 技術部 連附件 () 生產部 連附件 () 機械設計部 連附件
 () 採購部 連附件 () 生產統籌部 連附件
 () 質檢部 連附件 () 會計部 連附件 () 報關組 連附件 () 其他 _____ 連附件

分發香港各部門：

- () 行政部 連附件 () 會計部 連附件 () 統籌部 連附件 () 工程部地盤科文 連附件 **積哥**
 () 採購部 連附件 () QS 部 連附件 () 維修部 連附件 () 其他 _____ 連附件


傳遞編號：

發件人簽署：

項目經理簽署：

星期六

未接聽普通話 - 下午 2:11

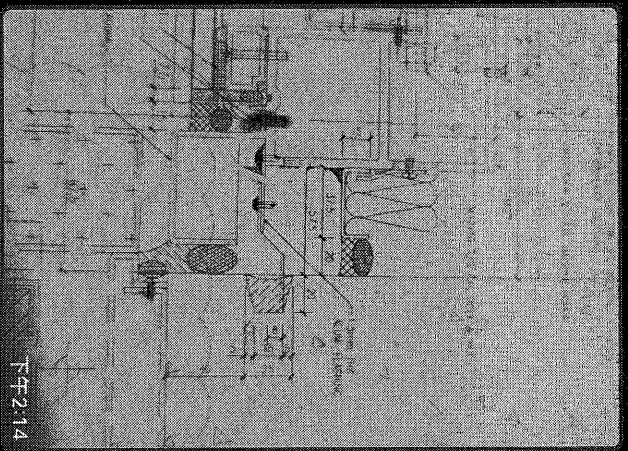

下午 2:14

此款收防水片螺丝 下午 2:14

计数bm出了钢牙。 下午 2:14

要改为 4.8x19 圆头自转 下午 2:14

现场都是撞幕墙企料。 下午 2:15



下午 2:15

