



工程指示 / 要求簡箋 (E.I.)

工程指示編號 : EI / 2372 / 20

修改版次 : A

工程編號 : J851

工程名稱 : 青衣 明翹匯

工程項目 : 修改模圖(欄河位置)

收件人 : 羅小姐

發件人 : Leung Hin Wai

日期 : 8/9-2020

要求提供 / 確認 事項 :

- | | | |
|-------------------------------------|-------------------------------------|-------------------------------|
| <input type="checkbox"/> 初步鋁料 B.M. | <input type="checkbox"/> 加工拆圖, 然後生產 | <input type="checkbox"/> 尺寸表 |
| <input type="checkbox"/> 正式鋁料 B.M. | <input type="checkbox"/> 技術上資料 / 指示 | <input type="checkbox"/> 報價 |
| <input type="checkbox"/> 配件 B.M. | <input type="checkbox"/> 樣辦或貨品說明書 | <input type="checkbox"/> 分判合約 |
| <input type="checkbox"/> 其他 : _____ | | |

內容 : 修改模圖。共 1 頁。

請在 _____ 前完成上列要求。

附有關圖紙 / 文件 : - 1 + 1 頁

以上項目為:

- 原合約工程包 原合約工程加 / 減賬 新工程報價

原因 :- _____

分發東莞各部門 :

- () 生產技術總監 連附件 () 技術部 連附件 () 生產部 連附件 () 機械設計部 連附件
 () 採購部 連附件 () 生產統籌部 連附件
 () 質檢部 連附件 () 會計部 連附件 () 報關組 連附件 () 其他 _____ 連附件



分發香港各部門 :

- () 行政部 連附件 () 會計部 連附件 () 統籌部 連附件 () 工程部地盤科文 連附件
 () 採購部 連附件 () QS 部 連附件 () 維修部 連附件 () 其他 _____ 連附件

傳遞編號 : HK 2046

發件人簽署 :

項目經理簽署 :

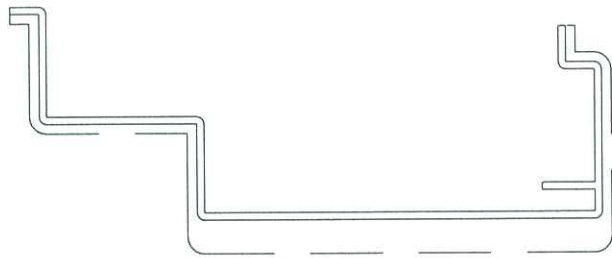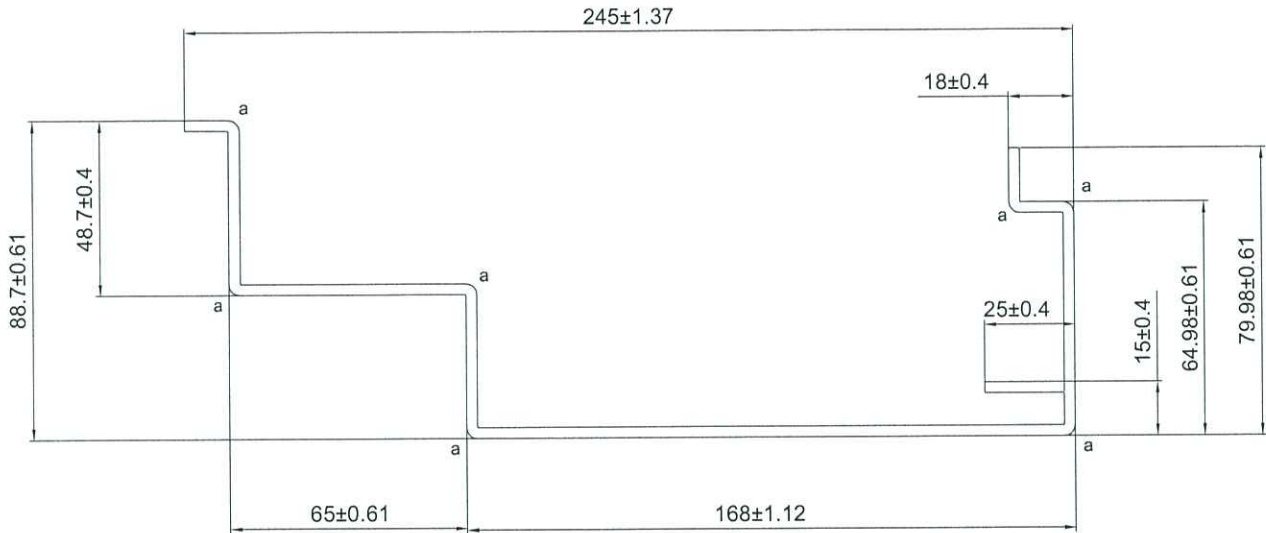

V.F

SCALE 1:3



APPROVED :

6063-T5

NOTE: Unspecified thickness _____ mm
Radii on unspecified corner (max. 0.3 mm)

SECTIONAL AREA	mm ²	ADDITIONAL TOLERANCE	DATE	REVISION			
				NO.	DATE	NAME	DESCRIPTION
1320.51		Thickness ± 0.1 mm	01/09/2020	A	02/09/2020	KIN	
WEIGHT	KG/M	Flatness 0.1 /25mm width	SCALE				
3.58		Straightness 0.3 /300mm	1 : 1				
PERIMETER	mm	Twist 0.5° /300 mm max	DRAWN				
886.34		Angularity ± 1.0 degree	-				
V.F.	mm		CHECK				
420.53							