



美 特 鋁 質 有 限 公 司
MIDI ALUMINIUM FABRICATOR LTD.

工程指示 / 要求簡箋(E.I.)

工程指示編號：EI/2375
 工程編號：J851
 工程項目：地盤用鋁料加工圖(VMU 幕牆樣板)
 收件人：生統
 修改版次：A
 工程名稱：青衣 明翹匯
 發件人：Leung Hin Wai

日期：3/9-2020

要求提供 / 確認 事項：

- | | | |
|------------------------------------|-------------------------------------|-------------------------------|
| <input type="checkbox"/> 初步鋁料 B.M. | <input type="checkbox"/> 加工拆圖，然後生產 | <input type="checkbox"/> 尺寸表 |
| <input type="checkbox"/> 正式鋁料 B.M. | <input type="checkbox"/> 技術上資料 / 指示 | <input type="checkbox"/> 報價 |
| <input type="checkbox"/> 配件 B.M. | <input type="checkbox"/> 樣辦或貨品說明書 | <input type="checkbox"/> 分判合約 |
| <input type="checkbox"/> 其他：_____ | | |

內容：

請按附頁加工，送香港司機陳米埔露天車場。

請在 9A 頭 前完成上列要求。

附：

1+8 頁

以上項目為：

原合約工程包

原合約工程加 / 減賬

新工程報價

原因：-

分發東莞各部門：

- | | | | | | | | |
|---------------------------------|------------------------------|--------------------------------|------------------------------|------------------------------|------------------------------|--------------------------------|------------------------------|
| <input type="checkbox"/> 生產技術總監 | <input type="checkbox"/> 連附件 | <input type="checkbox"/> 技術部 | <input type="checkbox"/> 連附件 | <input type="checkbox"/> 生產部 | <input type="checkbox"/> 連附件 | <input type="checkbox"/> 機械設計部 | <input type="checkbox"/> 連附件 |
| <input type="checkbox"/> 採購部 | <input type="checkbox"/> 連附件 | <input type="checkbox"/> 生產統籌部 | <input type="checkbox"/> 連附件 | | | | |
| <input type="checkbox"/> 質檢部 | <input type="checkbox"/> 連附件 | <input type="checkbox"/> 會計部 | <input type="checkbox"/> 連附件 | <input type="checkbox"/> 報關組 | <input type="checkbox"/> 連附件 | <input type="checkbox"/> 其他 | <input type="checkbox"/> 連附件 |

分發香港各部門：

- | | | | | | | | |
|------------------------------|------------------------------|-------------------------------|------------------------------|------------------------------|------------------------------|---------------------------------|------------------------------|
| <input type="checkbox"/> 行政部 | <input type="checkbox"/> 連附件 | <input type="checkbox"/> 會計部 | <input type="checkbox"/> 連附件 | <input type="checkbox"/> 統籌部 | <input type="checkbox"/> 連附件 | <input type="checkbox"/> 工程部地盤科 | <input type="checkbox"/> 連附件 |
| <input type="checkbox"/> 採購部 | <input type="checkbox"/> 連附件 | <input type="checkbox"/> QS 部 | <input type="checkbox"/> 連附件 | <input type="checkbox"/> 維修部 | <input type="checkbox"/> 連附件 | <input type="checkbox"/> 其他 | <input type="checkbox"/> 連附件 |

傳遞編號：

HW 1991

發件人簽署：


項目經理簽署：



美特鋁質 有限公司
MIDI Aluminium Fabricator Ltd.


工程號	J851	地盤	青衣明翹匯
-----	------	----	-------

數量: 1

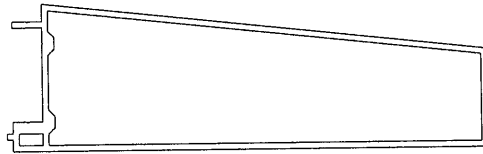

2255

2644

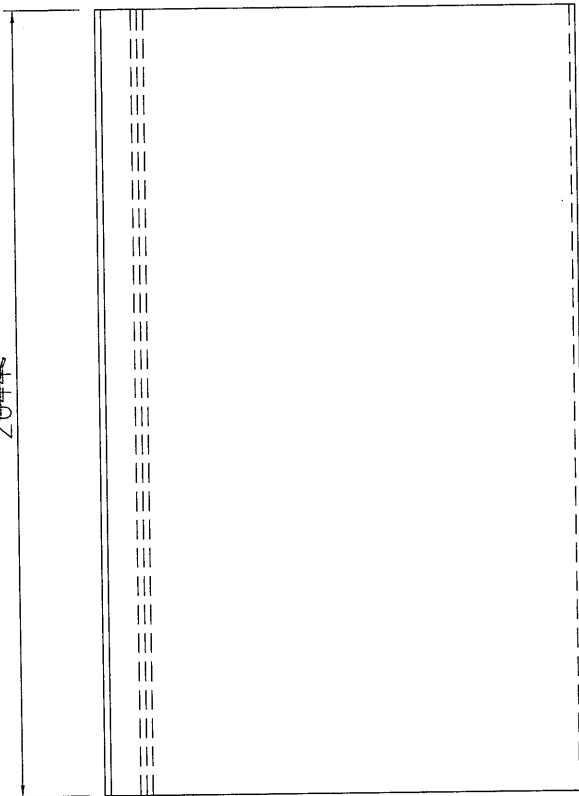

名稱	-	制圖	曾建平	2020-05-12	修改			
材料	X85818	復核			日期			
顏色	UCT534193SC-3 灰色	批准			圖號	J851-AA01		




工程號

J851


地盤

青衣明翹匯

數量: 1

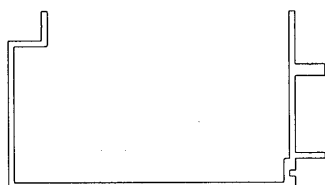

2255
~~2644~~

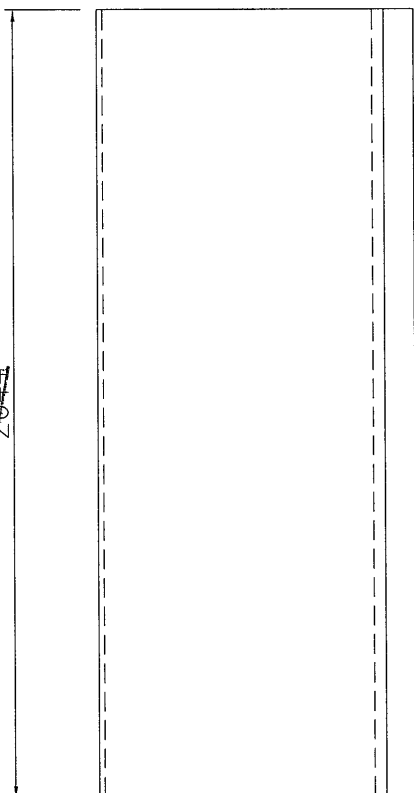

名稱	—	制圖	曾建平	2020-05-12	修改		
材料	X85818	復核			日期		
顏色	UCT534193SC-3 灰色	批准			圖號	J851-AA02	

EG-DWG3



美特鋁質 有限公司
MIDI Aluminium Fabricator Ltd.


工程號

J851


地盤

青衣明翹匯

數量: 2

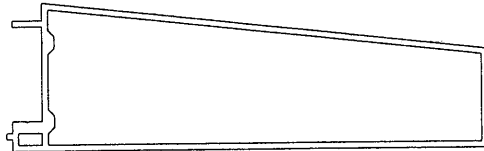

865
2644

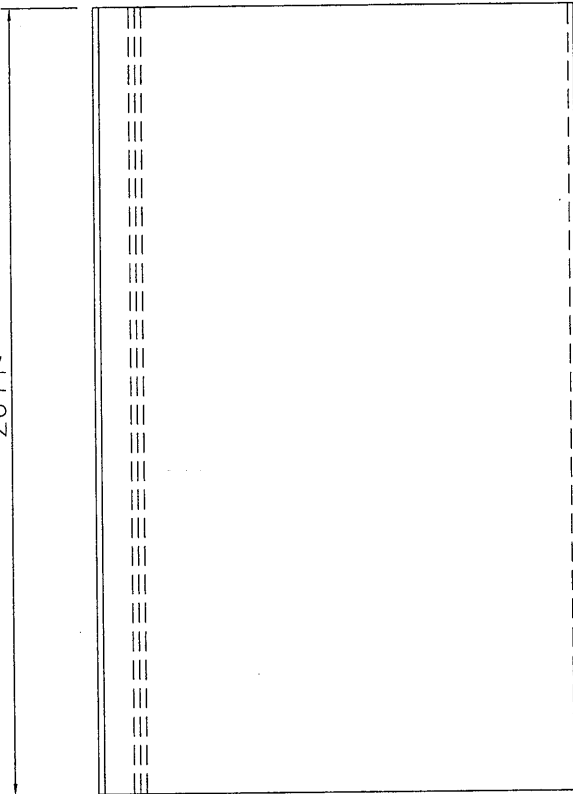


名稱	-	制圖	曾建平	2020-05-12	修改		
材料	X85818	復核			日期		
顏色	UCT534193SC-3 灰色	批准			圖號	J851-AA03	




工程號	J851	地盤	青衣明麗匯
-----	------	----	-------

數量: 2

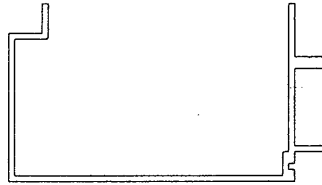

865
2644


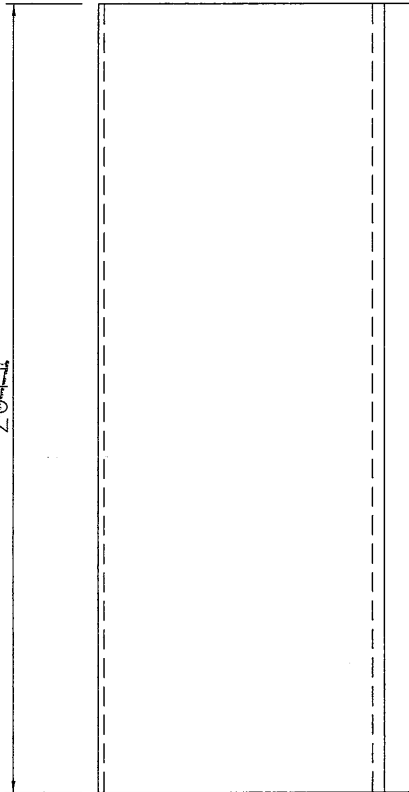


名稱	-	制圖	曾建平	2020-05-12	修改			
材料	X85818	復核			日期			
顏色	UCT534193SC-3 灰色	批准			圖號	J851-AA04		


 美特鋁質 有限公司
 MIDI Aluminium Fabricator Ltd.

工程號	J851	地盤	青衣明翹匯
-----	------	----	-------

數量: 1

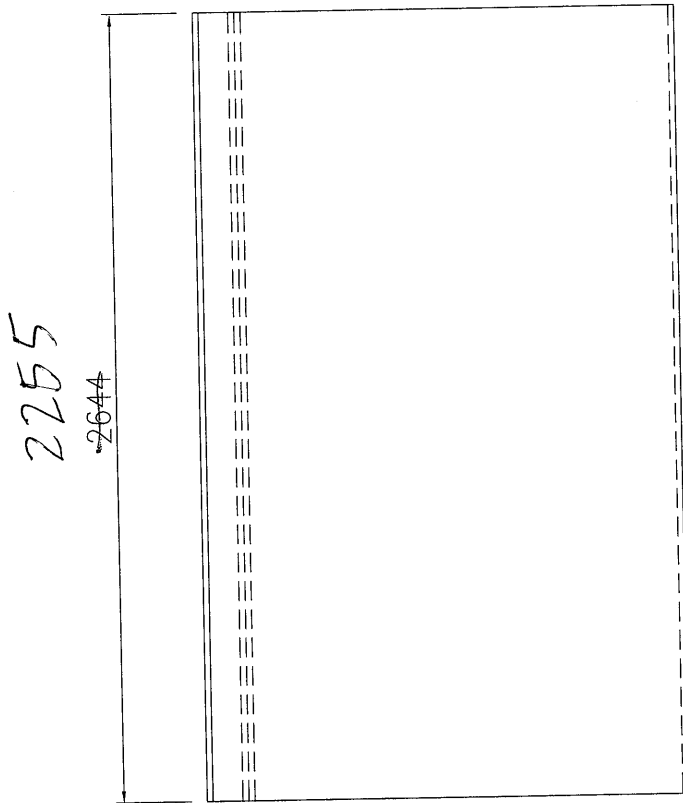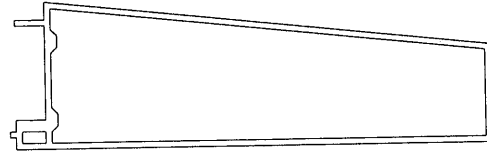

名稱	-	制圖	曾建平	2020-05-12	修改		
材料	X85818	復核			日期		
顏色	TUC43350SC(ZH)-3 白色	批准			圖號	J851-AB01	



美特鋁質 有限公司
MIDI Aluminium Fabricator Ltd.


工程號	J851	地盤	青衣明趺匯
-----	------	----	-------

數量: 1



2255

2644

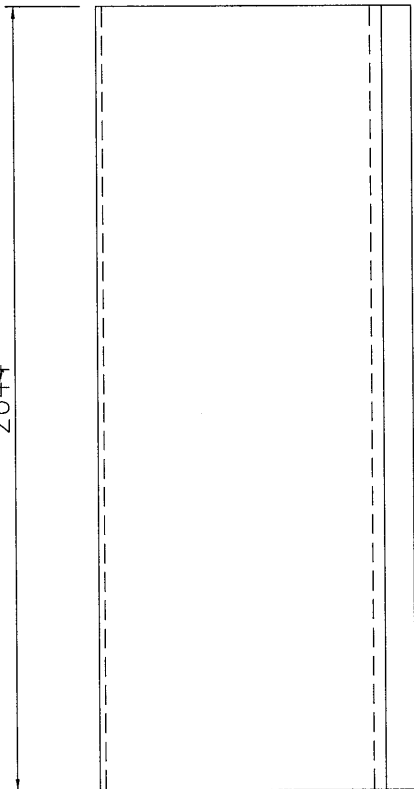


名稱	-	制圖	曾建平	2020-05-12	修改		
材料	X85818	復核			日期		
顏色	TUC43350SC(ZH)-3 白色	批准			圖號	J851-AB02	



美特鋁質 有限公司
MIDI Aluminium Fabricator Ltd.


工程號	J851	地盤	青衣明翹匯
-----	------	----	-------

數量: 1

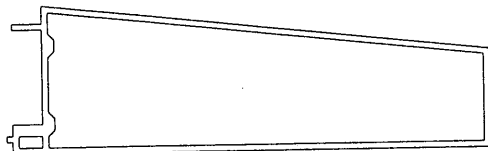

865

2644

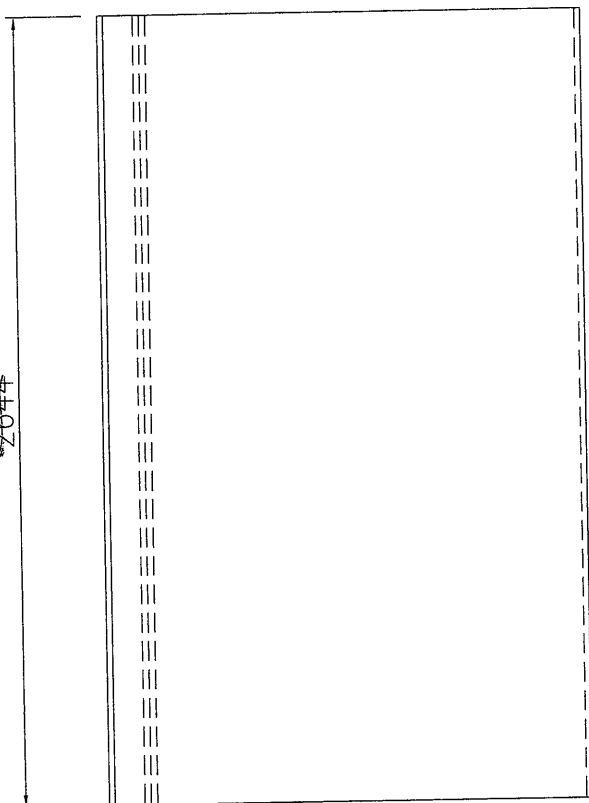


名稱	-	制圖	曾建平	2020-05-12	修改			
材料	X85818	復核			日期			
顏色	TUC43350SC(ZH)-3 白色	批准			圖號	J851-AB03		




美特鋁質 有限公司
MIDI Aluminium Fabricator Ltd.

工程號	J851	地盤	青衣明翹匯
-----	------	----	-------

數量: 1

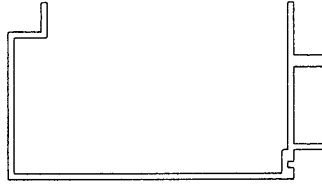

865
2644

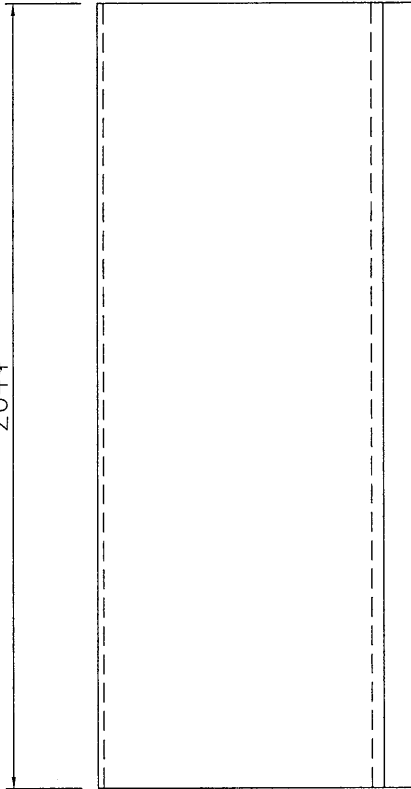

名稱	-	制圖	曾建平	2020-05-12	修改			
材料	X85818	復核			日期			
顏色	TUC43350SC(ZH)-3 白色	批准			圖號	J851-AB04		