



工程指示 / 要求簡箋(E.I.)

工程指示編號：EI / 2375

修改版次：D

工程編號：J851

工程名稱：青衣 明翹匯

工程項目：地盤用鋁料加工圖(VMU 幕牆樣板)

收件人：生統

發件人：Leung Hin Wai

日期：29/09/2020

□要求提供 / □確認 事項：

- | | | |
|------------------------------------|-------------------------------------|-------------------------------|
| <input type="checkbox"/> 初步鋁料 B.M. | <input type="checkbox"/> 加工拆圖，然後生產 | <input type="checkbox"/> 尺寸表 |
| <input type="checkbox"/> 正式鋁料 B.M. | <input type="checkbox"/> 技術上資料 / 指示 | <input type="checkbox"/> 報價 |
| <input type="checkbox"/> 配件 B.M. | <input type="checkbox"/> 樣辦或貨品說明書 | <input type="checkbox"/> 分判合約 |
| <input type="checkbox"/> 其他：_____ | | |

內容：修改圖紙，送香港司機陳米埔露天車場在 9 月 30 日。

請在 9 月 30 日 前完成上列要求。

附：

以上項目為：

- 原合約工程包 原合約工程加 / 減賬 新工程報價

原因：-

分發東莞各部門：

- () 生產技術總監 □ 連附件 () 技術部 □ 連附件 () 生產部 □ 連附件 () 機械設計部 □ 連附件
 () 採購部 □ 連附件 () 生產統籌部 □ 連附件
 () 質檢部 □ 連附件 () 會計部 □ 連附件 () 報關組 □ 連附件 () 其他 _____ □ 連附件

分發香港各部門：

- () 行政部 □ 連附件 () 會計部 □ 連附件 () 統籌部 □ 連附件 () 工程部地盤科文 □ 連附件
 () 採購部 □ 連附件 () QS 部 □ 連附件 () 維修部 □ 連附件 () 其他 _____ □ 連附件

傳遞編號：HK 2245


發件人簽署：[Signature]
項目經理簽署：[Signature]



美特鋁質 有限公司
MIDI Aluminium Fabricator Ltd.

产品编号	L(mm)	数量	A	N	M	B	N1	M1	备注
		2							

工程號	J851	地盤	青衣明越匯
-----	------	----	-------

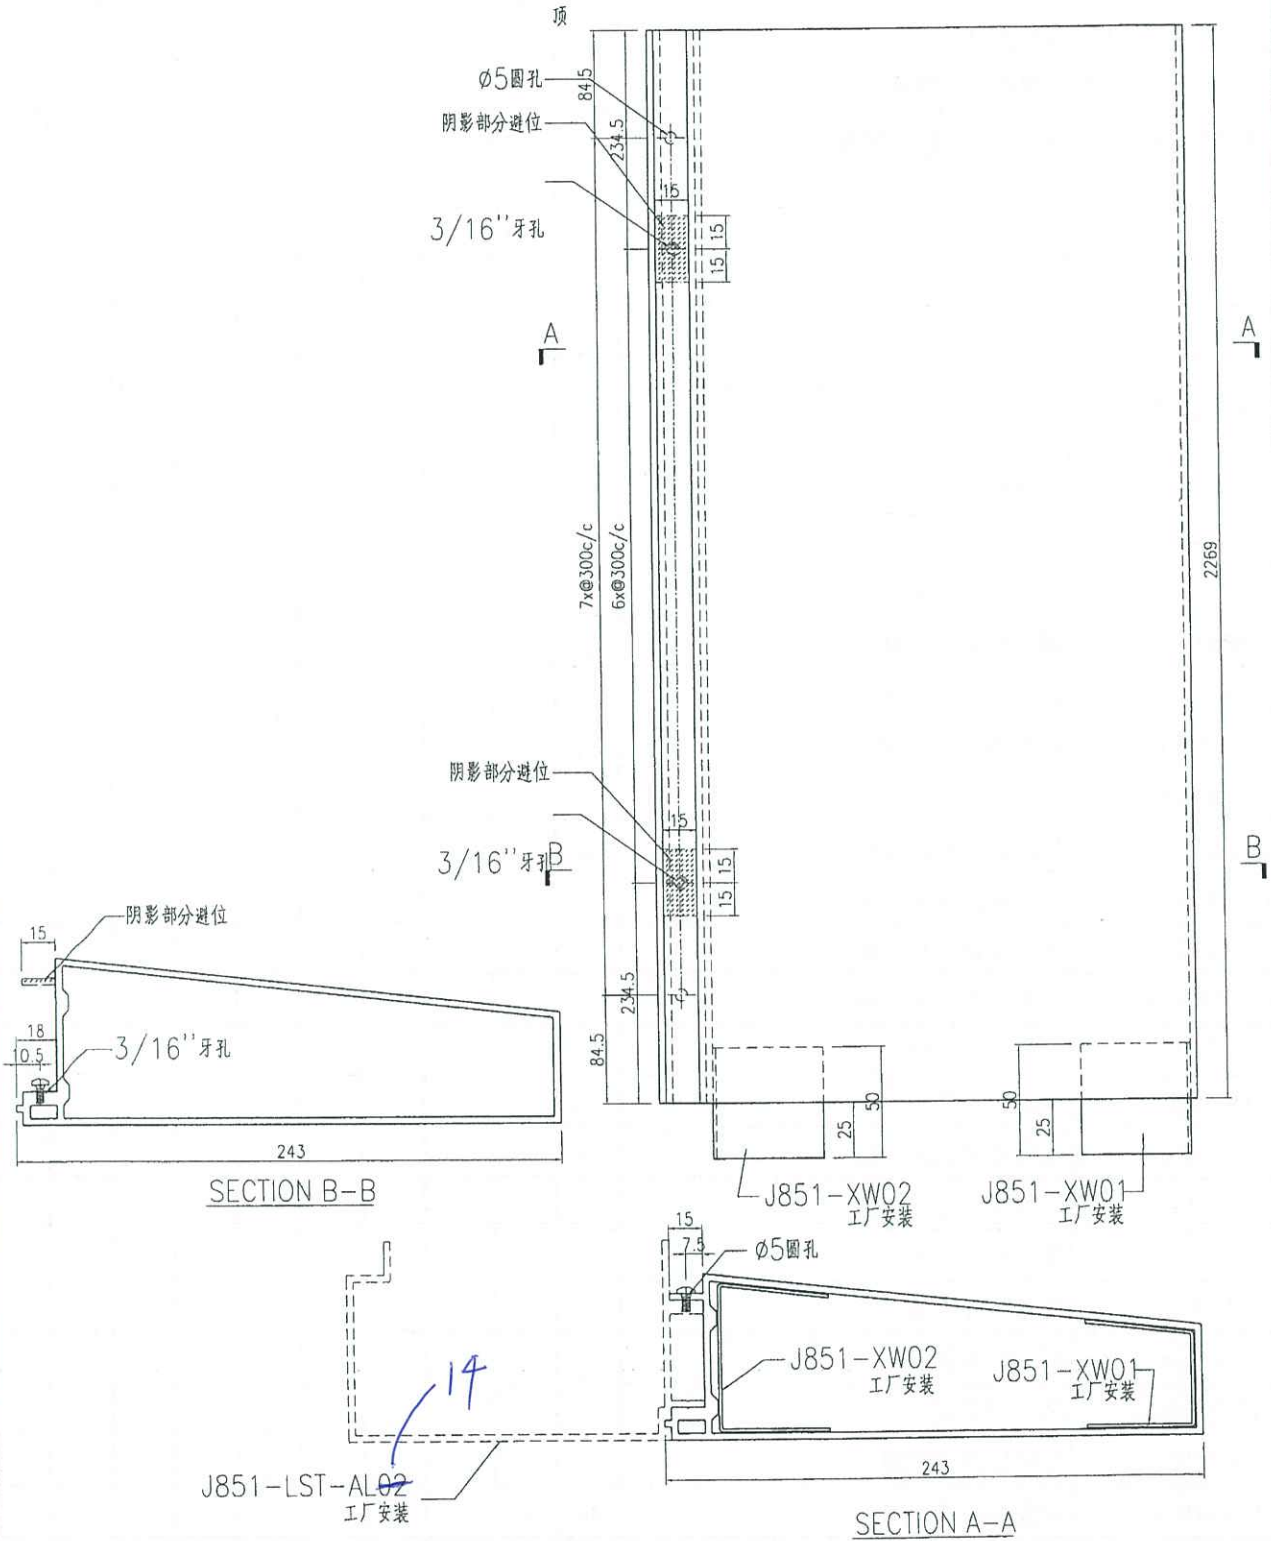

名稱	企向裝飾條	制圖	曾建平	2020-09-15	修改			
材料	X85818	復核			日期			
顏色	UCT534193SC-子灰色	批准			圖號	J851-LST-AL13		

TUC43350SC(ZH)-3 白色


EG-DWG3



美特鋁質 有限公司
MIDI Aluminium Fabricator Ltd.

产品编号	L(mm)	数量	A	N	M	B	N1	M1	备注
		2							

工程號	J851	地盤	青衣明越匯
-----	------	----	-------

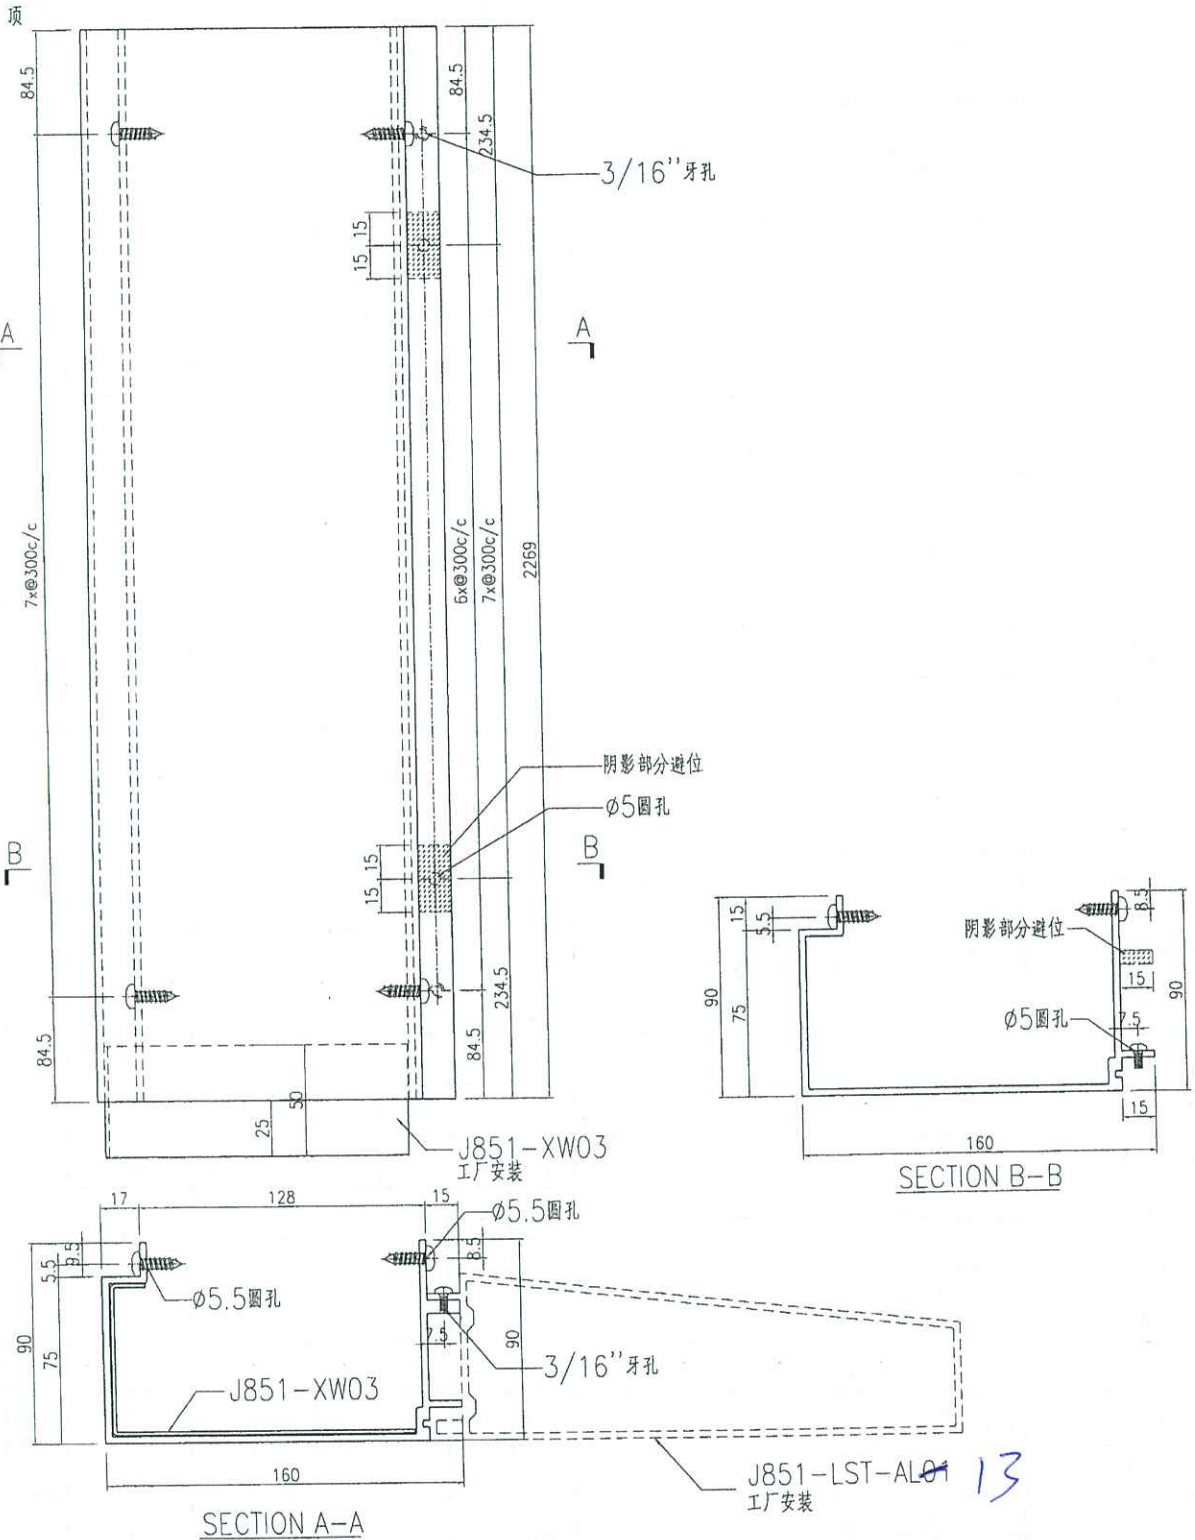

名稱	企向裝飾支座	制圖	曾建平	2020-09-15	修改		
材料	X85817	復核			日期		
顏色	UCT534193SC 子灰色	批准			圖號	J851-LST-AL14	


TUC433505C(ZH)-子白色



美特鋁質 有限公司
MIDI Aluminium Fabricator Ltd.

工程號 J851 地盤 青衣明翹匯

产品编号	L(mm)	数量	A	N	M	B	N1	M1	备注
		1							

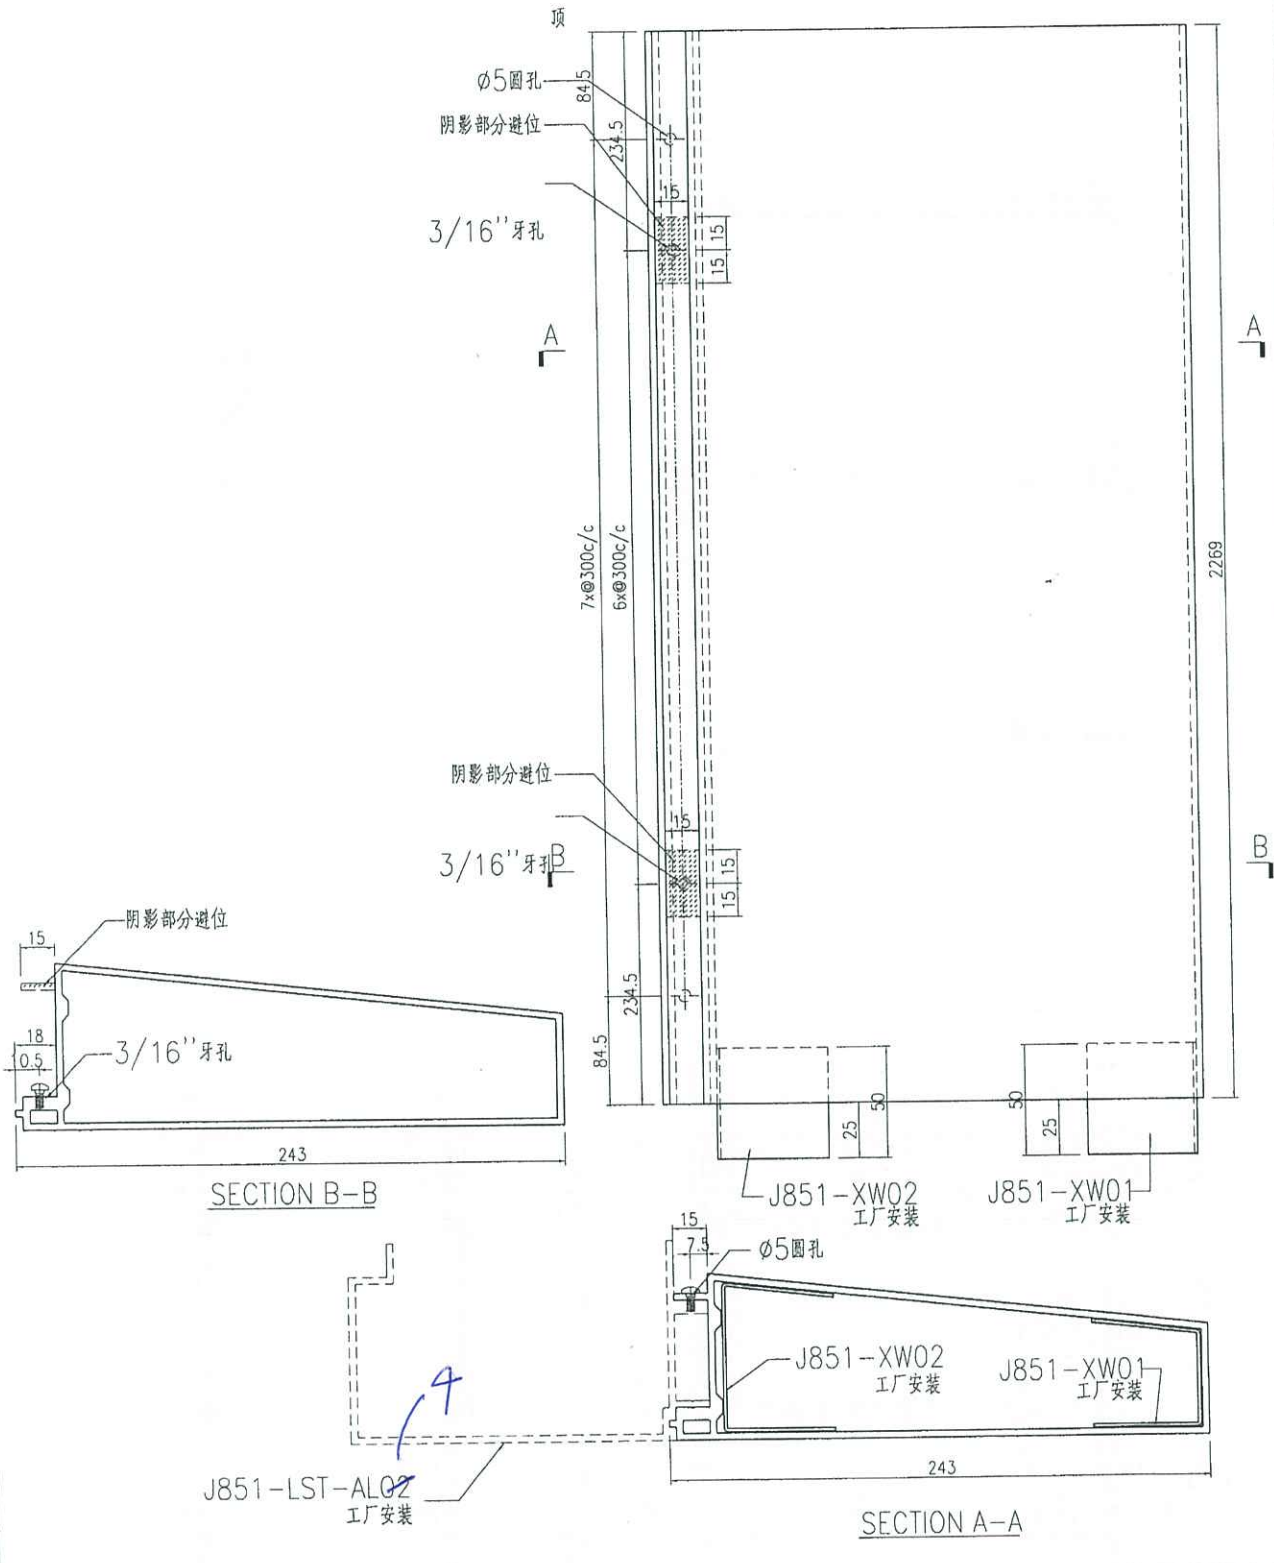

名稱	企向裝飾條	制圖	曾建平	2020-09-15	修改			
材料	X85818	復核			日期			
顏色	UCT534193SC-3 灰色	批准			圖號	J851-LST-AL03		


EG-DWG3



美特鋁質 有限公司
MIDI Aluminium Fabricator Ltd.

产品编号	L(mm)	数量	A	N	M	B	N1	M1	备注
		1							

工程號 J851 地盤 青衣明翹匯

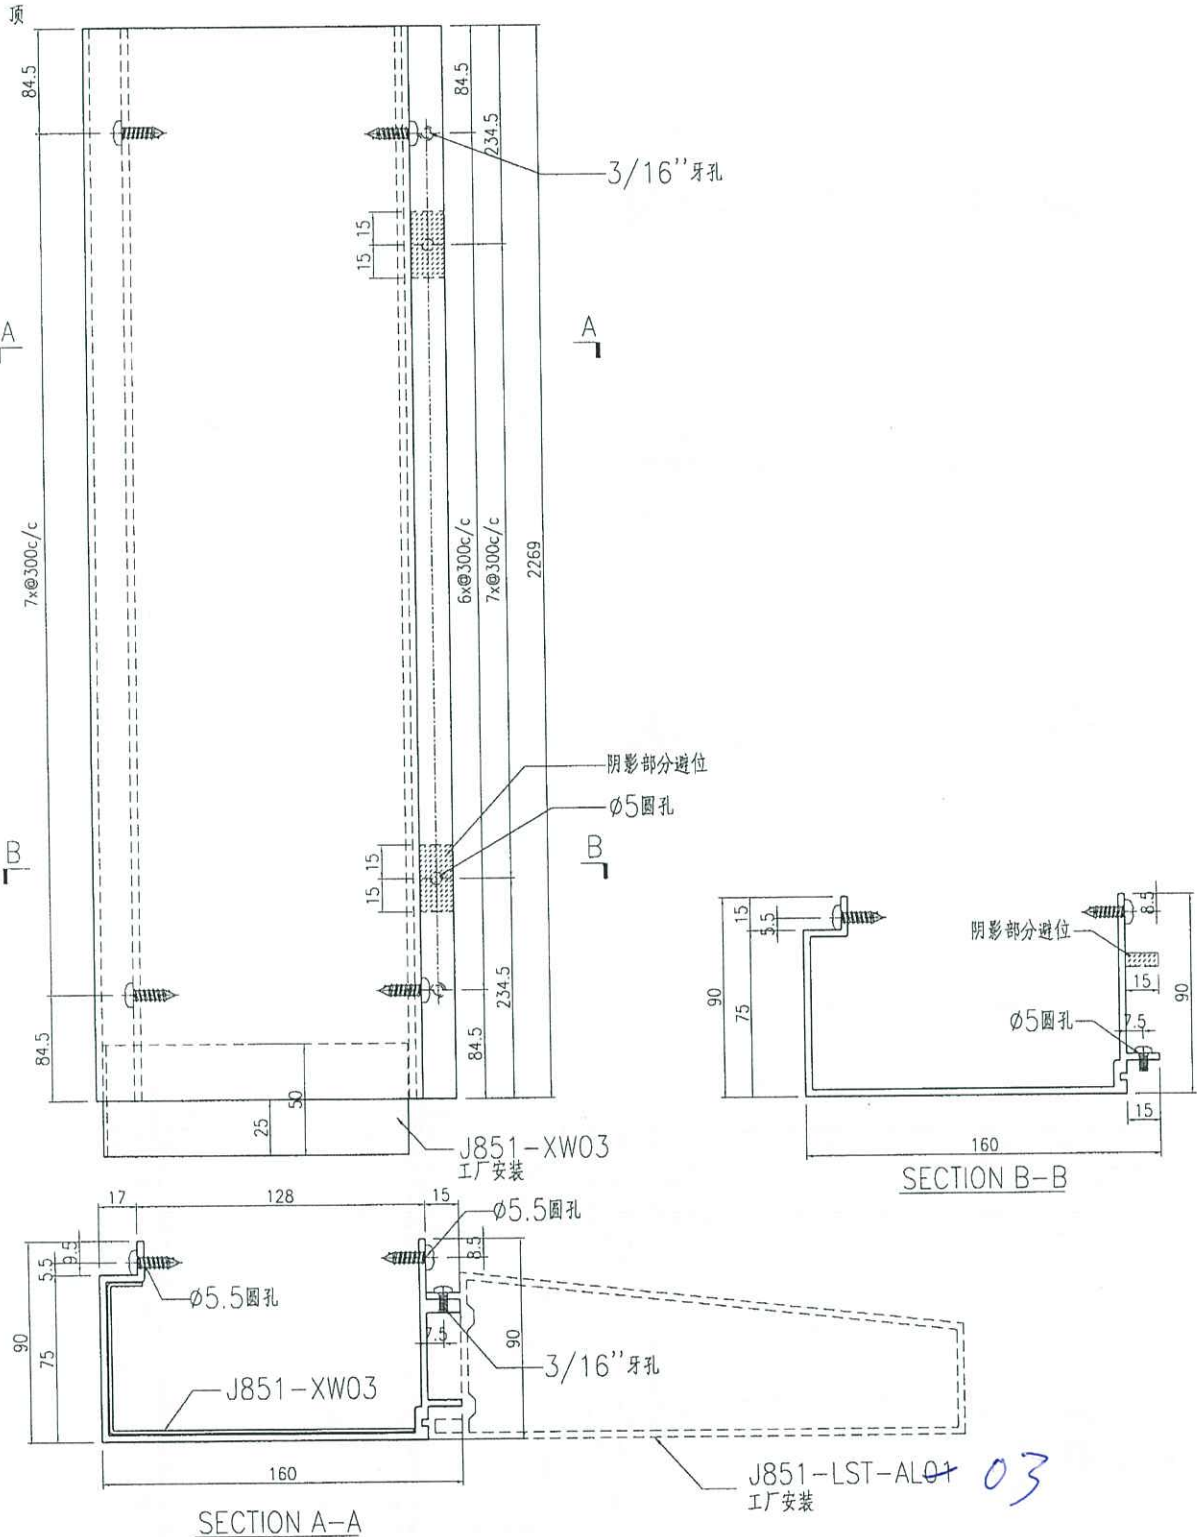

名稱	企向裝飾支座	制圖	曾建平	2020-09-15	修改		
材料	X85817	復核			日期		
顏色	UCT534193SC-3 灰色	批准			圖號	J851-LST-AL04	