



工程指示 / 要求簡箋(E.I.)

工程指示編號：EI / 2388

修改版次：-

工程編號：J851

工程名稱：青衣 明翹匯

工程項目：地盤用玻璃

加工圖

收件人：羅小姐

發件人：Leung Hin Wai

日期：7/9-2020

要求提供 / 確認 事項：

( ) 初步鋁料 B.M.

( ) 加工拆圖，然後生產

( ) 尺寸表

( ) 正式鋁料 B.M.

( ) 技術上資料 / 指示

( ) 報價

( ) 配件 B.M.

( ) 樣辦或貨品說明書

( ) 分判合約

( ) 其他：\_\_\_\_\_

急

內容：

請按附頁訂貨，送香港司機陳米埔露天車場，收貨人：呀財 電話：91708602，請到貨前兩天通知。

共兩件玻璃

請在 9月11日到貨 前完成上列要求。

附：

計1頁

以上項目為：

原合約工程包

原合約工程加 / 減賬

新工程報價

原因：-

分發東莞各部門：

( ) 生產技術總監  連附件 ( ) 技術部  連附件 ( ) 生產部  連附件 ( ) 機械設計部  連附件

( ) 採購部  連附件 ( ) 生產統籌部  連附件

( ) 質檢部  連附件 ( ) 會計部  連附件 ( ) 報關組  連附件 ( ) 其他 \_\_\_\_\_  連附件

分發香港各部門：

( ) 行政部  連附件 ( ) 會計部  連附件 ( ) 統籌部  連附件 ( ) 工程部地盤科文  連附件

( ) 採購部  連附件 ( ) QS 部  連附件 ( ) 維修部  連附件 ( ) 其他 \_\_\_\_\_  連附件


傳遞編號：

HR 2021


發件人簽署：

項目經理簽署：

EG-DWG4

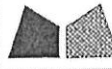 美特鋁質有限公司 MIDI Aluminium Fabricator Ltd.				類別	物料號		
				制圖	譚林輝	2020.04.30	圖號 GL03 GL04
修改				復核	謝永林	2020.05.04	數量 見BOM表
日期				批准	Sze		位置

死牆位梗窗玻璃

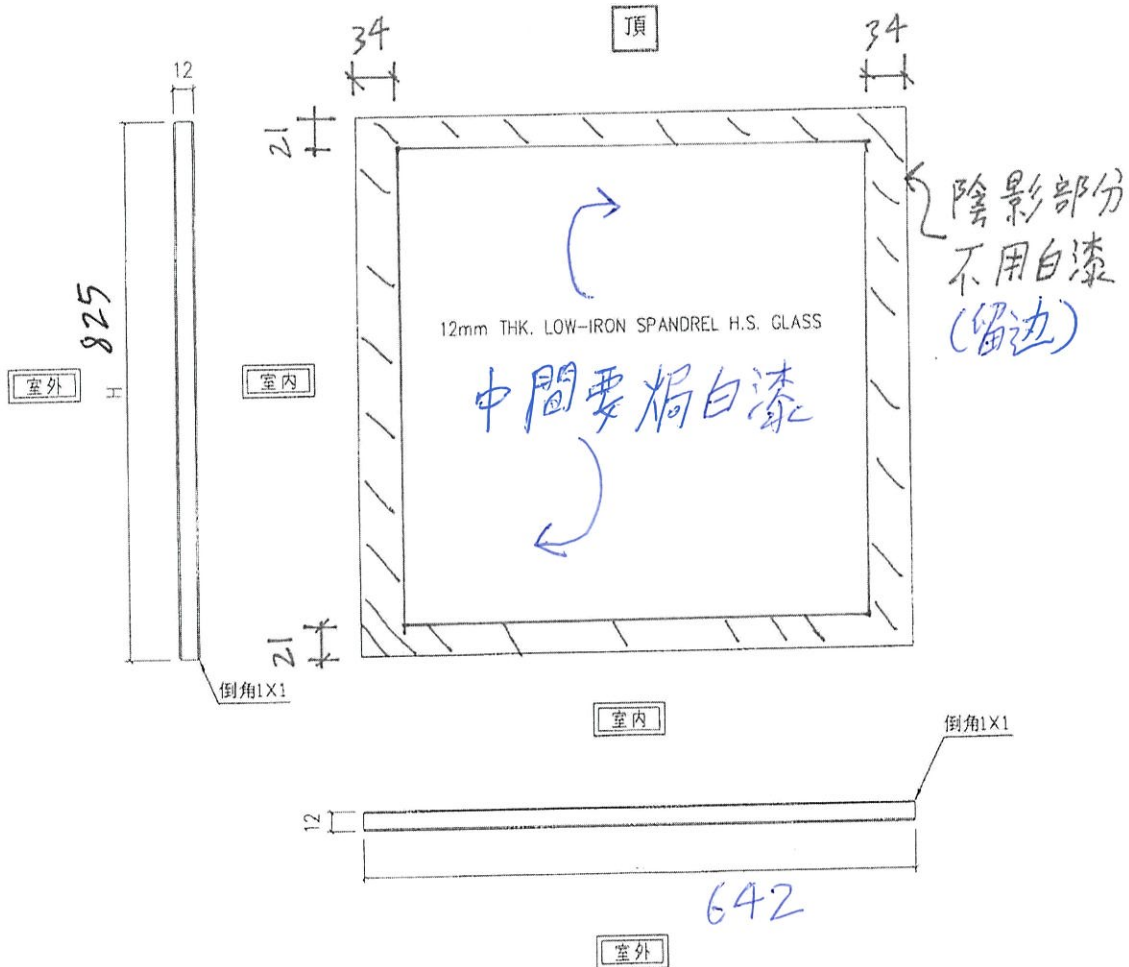

數量: 2件

工程號	J-851	地盤	青衣明翹匯	附 件
名稱	玻璃加工圖	採用		
材料	12mm THK. LOW-IRON SPANDREL H.S. GLASS	地盤		
顏色		工廠	✓	