



工程指示 / 要求簡箋 (E.I.)

工程指示編號 : EI/2415

修改版次 : B

工程編號 : J851

工程名稱 : 青衣 明翹匯

工程項目 : 背板加工圖(後裝窗)

收件人 : 生統

發件人 : Leung Hin Wai

日期 : 21/9-2026

要求提供 / 確認 事項 :

- | | | |
|-------------------------------------|-------------------------------------|-------------------------------|
| <input type="checkbox"/> 初步鋁料 B.M. | <input type="checkbox"/> 加工拆圖, 然後生產 | <input type="checkbox"/> 尺寸表 |
| <input type="checkbox"/> 正式鋁料 B.M. | <input type="checkbox"/> 技術上資料 / 指示 | <input type="checkbox"/> 報價 |
| <input type="checkbox"/> 配件 B.M. | <input type="checkbox"/> 樣辦或貨品說明書 | <input type="checkbox"/> 分判合約 |
| <input type="checkbox"/> 其他 : _____ | | |

內容 :

請按附頁加工送廠

修改圖紙

請在 21/9 前完成上列要求。

附 : -

以上項目為:

- 原合約工程包 原合約工程加 / 減賬 新工程報價

原因 : -

分發東莞各部門 :

- () 生產技術總監 連附件 () 技術部 連附件 () 生產部 連附件 () 機械設計部 連附件
 () 採購部 連附件 () 生產統籌部 連附件
 () 質檢部 連附件 () 會計部 連附件 () 報關組 連附件 () 其他 _____ 連附件

分發香港各部門 :

- () 行政部 連附件 () 會計部 連附件 () 統籌部 連附件 () 工程部地盤科文 連附件
 () 採購部 連附件 () QS 部 連附件 () 維修部 連附件 () 其他 _____ 連附件


傳遞編號 :


H/A 2148

發件人簽署 :

項目經理簽署 :

(Handwritten signatures)

 美特鋁質有限公司 MIDI Aluminium Fabricator Ltd.				類別		物料號	
修改	-	-		制圖	黃漢卿	2020.8.20	圖號 T1-W12-BB1
日期	-	-		復核	王禮秋	2020.8.20	數量 27
				批准			位置 T1-W12

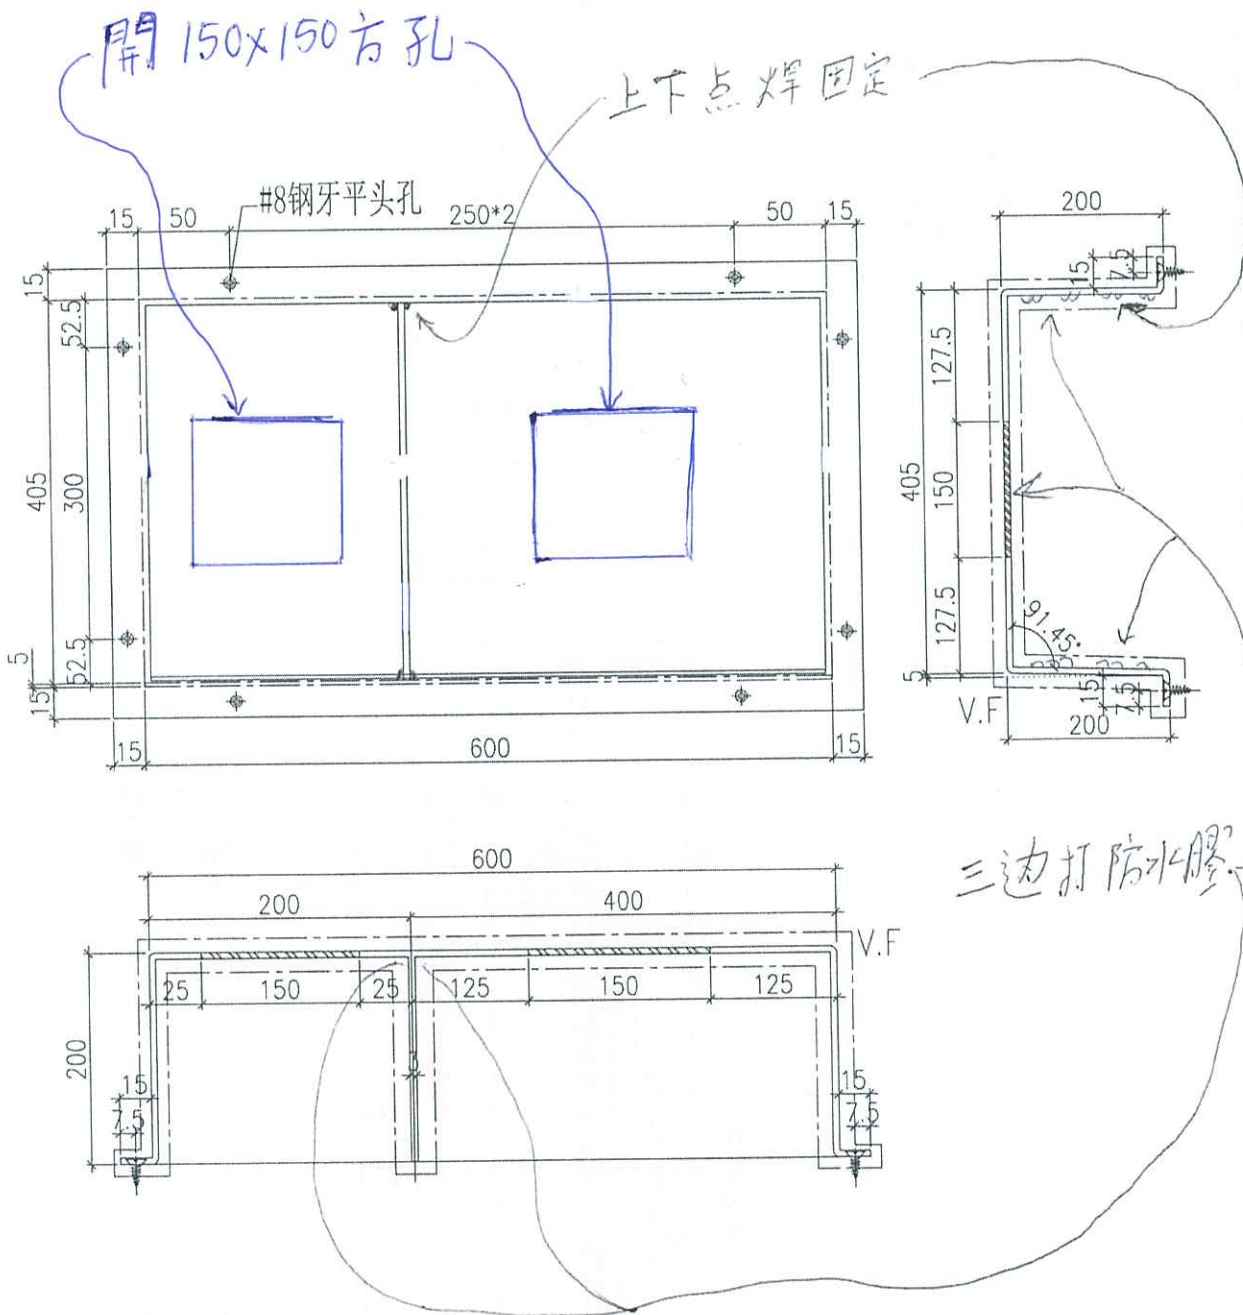

不用噴色，可以 MILL

工程號	J-851	地盤	青衣明翹匯	採 用 附 件
名稱	鋁背板加工圖		地盤	
材料	3mm厚鋁板		工廠	
顏色	灰色			