



工程指示 / 要求簡箋(E.I.)

工程指示編號：EI / 2462

修改版次：D

工程編號：J851

工程名稱：青衣 明翹匯

工程項目：冷後裝門窗事宜

收件人：生統

發件人：Leung Hin Wai

日期：30/10/2020

要求提供 / 確認 事項：

- |                                    |                                     |                               |
|------------------------------------|-------------------------------------|-------------------------------|
| <input type="checkbox"/> 初步鋁料 B.M. | <input type="checkbox"/> 加工拆圖，然後生產  | <input type="checkbox"/> 尺寸表  |
| <input type="checkbox"/> 正式鋁料 B.M. | <input type="checkbox"/> 技術上資料 / 指示 | <input type="checkbox"/> 報價   |
| <input type="checkbox"/> 配件 B.M.   | <input type="checkbox"/> 樣辦或貨品說明書   | <input type="checkbox"/> 分判合約 |
| <input type="checkbox"/> 其他：_____  |                                     |                               |

內容：

再提醒，附頁紅圈的窗是開土機位置要暫停出貨。

請在\_\_\_\_\_前完成上列要求。

附：- 1+2頁

以上項目為：

- 原合約工程包                       原合約工程加 / 減賬                       新工程報價

原因：-

分發東莞各部門：

- ( )生產技術總監 連附件    ( )技術部    連附件    ( )生產部    連附件    ( )機械設計部 連附件  
 ( )採購部    連附件    ( )生產統籌部 連附件  
 ( )質檢部    連附件    ( )會計部    連附件    ( )報關組    連附件    ( )其他 \_\_\_\_\_ 連附件

分發香港各部門：

- ( )行政部 連附件    ( )會計部 連附件    ( )統籌部 連附件    ( )工程部地盤科文    連附件  
 ( )採購部 連附件    ( )QS 部    連附件    ( )維修部 連附件    ( )其他 \_\_\_\_\_ 連附件

傳遞編號：


HK 2490

發件人簽署：

項目經理簽署：



序号	产品编号	料号	产品名称	L (mm)	数量	备注
1	J851-AL32a	X85702	闭门器	2181	1	
2	J851-AL33a	X85702	闭门器	2181	1	
3	J851-AL34a-05	X85698	闭门器	1690	1	
4	J851-AL35a-05	X85701	闭门器	1690	1	
5	J851-AL36a	X846270	门合页	2427	1	
6	J851-AL37a	X846270	门合页	2419.5	1	
7	J851-AL40-05	17450x1745mm厚型		2181	1	
8						

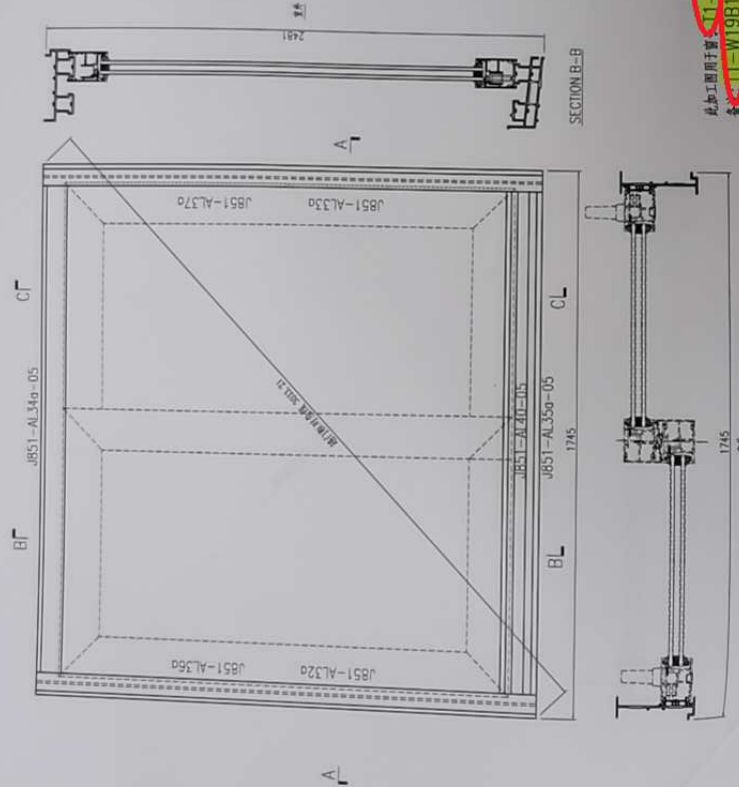

此加工图用于新 J1-W19B1a & J1-W49B1a 及 J2-W19C0 闭门器每套，  
 各 J1-W19B1a 闭门器，J1-W49B1a 闭门器 J2-W19C0 闭门器 14 套。

有限公司 -actor Ltd.	工程号: J851	数量: 28	日期: 2020-04-02	名称: 闭门器	图号: J851-ZK30
	颜色: 青衣等	位置: J1-W19B1a/J1-W49B1a	日期: 2020-04-02	版本: 版本	