



工程指示 / 要求簡箋(E.I.)

工程指示編號：EI / 2471

修改版次：E

工程編號：J851

工程名稱：青衣 明翹匯

工程項目：鋁料加工圖(後裝趟門)

收件人：生統

發件人：Leung Hin Wai

日期：19/10-2020

要求提供 / 確認 事項：

- ( ) 初步鋁料 B.M.                      ( ) 加工拆圖，然後生產                      ( ) 尺寸表
- ( ) 正式鋁料 B.M.                      ( ) 技術上資料 / 指示                      ( ) 報價
- ( ) 配件 B.M.                              ( ) 樣辦或貨品說明書                      ( ) 分判合約
- ( ) 其他：\_\_\_\_\_

內容：修改圖紙，在10月19日微信修改圖紙給廠，現出EI作記錄

因 EI/1667 已到 J 版，無法登記，此 EI/2471 為 EI/1667 修改版

請在 30/10 前完成上列要求。

附：- 1+2頁

以上項目為：

- 原合約工程包                       原合約工程加 / 減賬                       新工程報價

原因：-

分發東莞各部門：

- ( ) 生產技術總監  連附件    ( ) 技術部  連附件    ( ) 生產部  連附件    ( ) 機械設計部  連附件
- ( ) 採購部  連附件    ( ) 生產統籌部  連附件
- ( ) 質檢部  連附件    ( ) 會計部  連附件    ( ) 報關組  連附件    ( ) 其他 \_\_\_\_\_  連附件

分發香港各部門：



- ( ) 行政部  連附件    ( ) 會計部  連附件    ( ) 統籌部  連附件    ( ) 工程部地盤科文  連附件
- ( ) 採購部  連附件    ( ) QS 部  連附件    ( ) 維修部  連附件    ( ) 其他 \_\_\_\_\_  連附件

傳遞編號：HK 2381

發件人簽署：[Signature]

項目經理簽署：[Signature]


序号	产品编号	料号	产品名称	L (mm)	数量	备注
1	J851-AL32Ra-01	X85702	趟门边框	2545	1	
2	J851-AL33a-01	X85702	趟门边框	2545	1	
3	J851-AL34a-10	X85698	趟门框顶横	2040	1	
4	J851-AL35Ra-10	X85701	趟门框底横	2040	1	
5	J851-AL36Ra-01	X846270	门企夹边	2491	1	
6	J851-AL37Ra-01	X846270	门企夹边	2483.5	1	
7	J851-AL40-10	17x50x17x3mm厚铝槽		2040	1	
8						

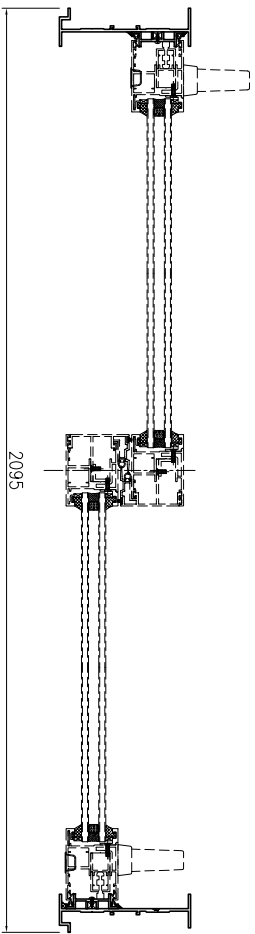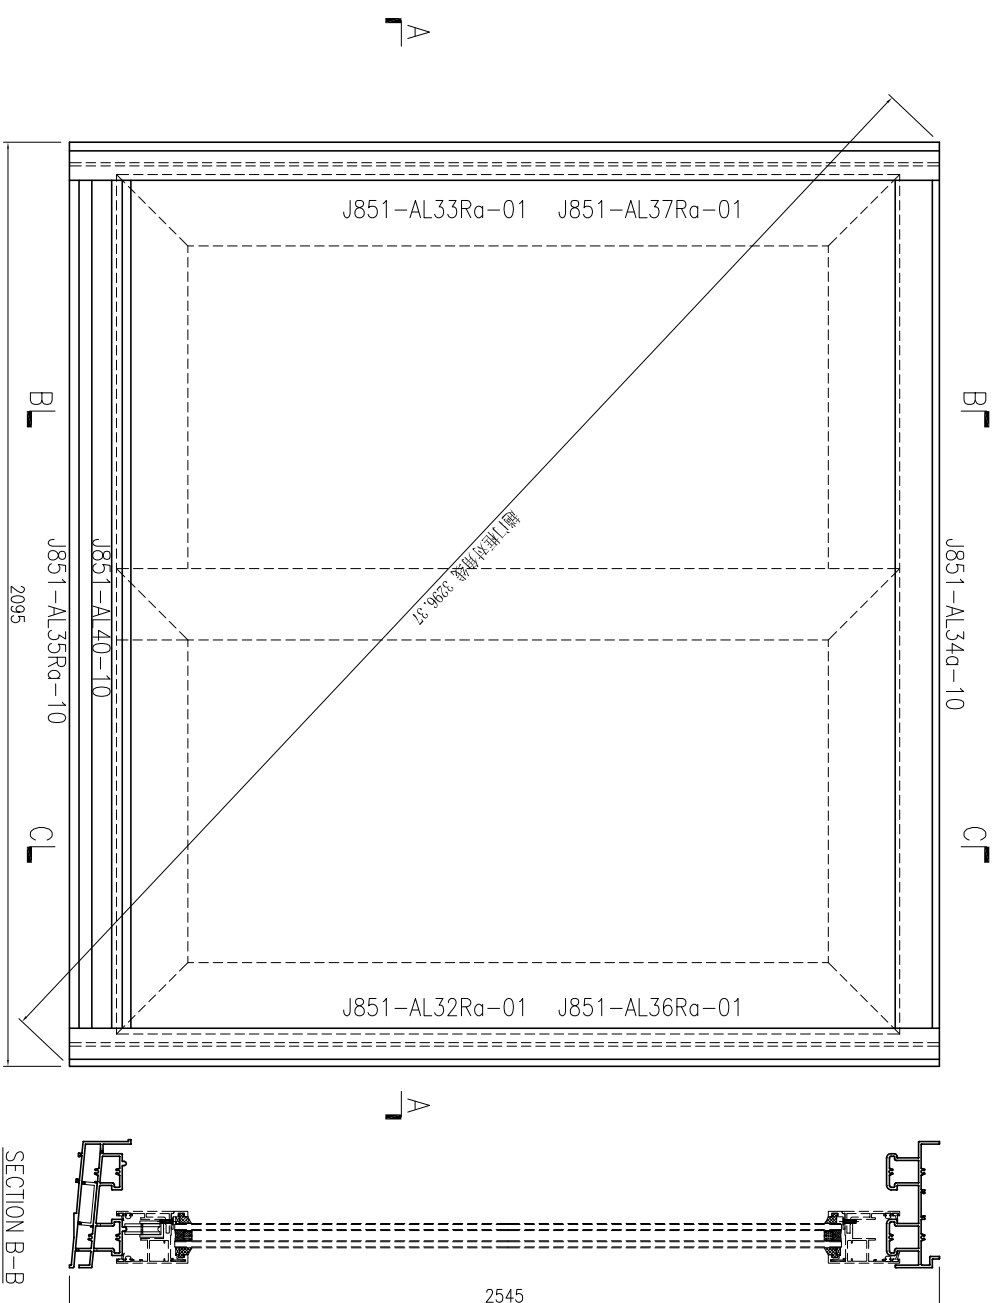




SECTION A-A



此加工图用于窗号 T1-W19A2R0 趟门框组装图。

 <b>美特铝业 有限公司</b> MIDI Aluminium Fabricator Ltd.		工程号: J851 地盘: 青衣明匯	窗號: 顏色: TUC4330SC(H)-3 玻	數量: 14 繪圖: 曾建平 校核: 王禮秋	日期: 2020-04-02 批准:	日期: 採用: 地盘 <input type="checkbox"/> 工廠 <input checked="" type="checkbox"/>	名稱: 趟門框裝圖 版本: B	圖號: J851-ZK32R 版本:
--	--	-----------------------	-----------------------------	------------------------------	-----------------------	---	--------------------	-----------------------

序号	产品编号	料号	产品名称	L (mm)	数量	备注
1	J851-AL32R-01	X85702	趟门边框	2545	1	
2	J851-AL33R-02	X85702	趟门边框	2545	1	
3	J851-AL34-10	X85698	趟门框顶横	2040	1	
4	J851-AL35R-10	X85701	趟门框底横	2040	1	
5	J851-AL36R-02	X846270	门企夹边	2491	1	
6	J851-AL37R-02	X846270	门企夹边	2483.5	1	
7	J851-AL39	X85695	趟门夹框通	2545	1	取消
8	J851-AL40-10	17x50x17x3mm厚铝槽		2040	1	

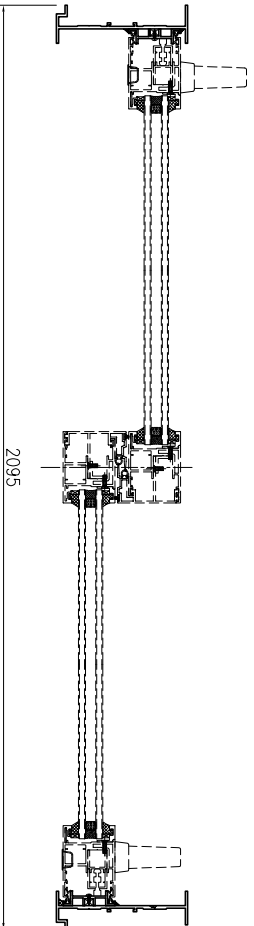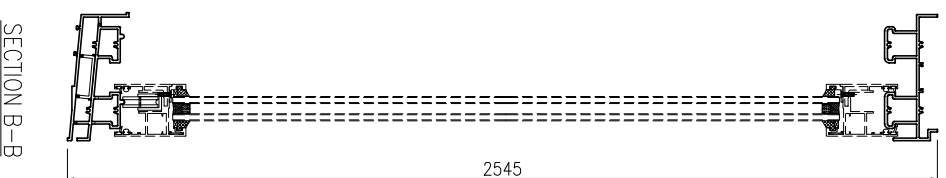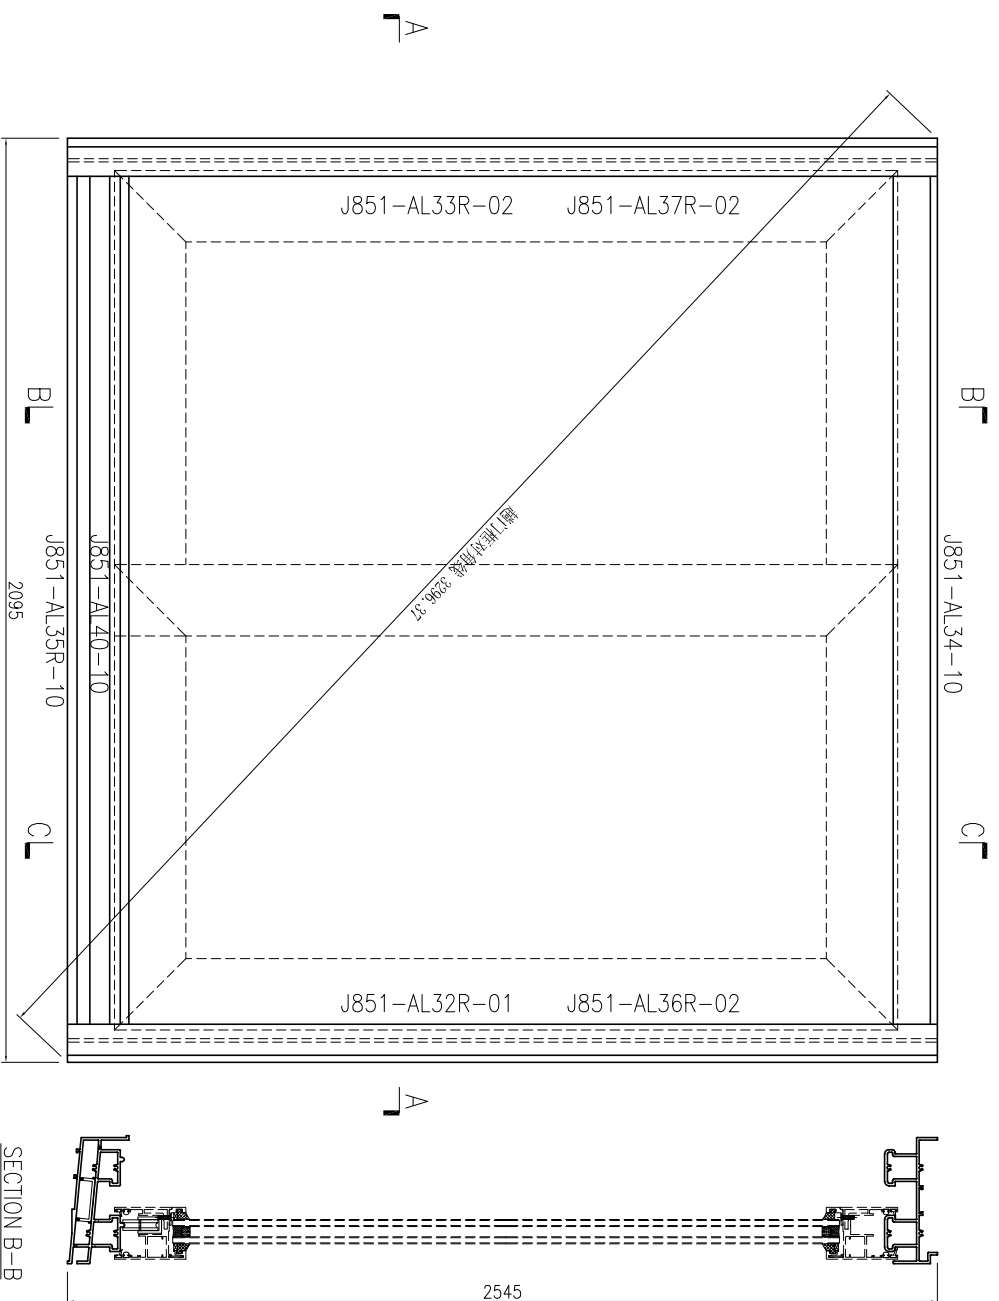

SECTION A-A

SECTION B-B

此加工图用于窗号 T1-W19A2R趟门框组框图。