



美 特 鋁 質 有 限 公 司
MIDI ALUMINIUM FABRICATOR LTD.

工程指示 / 要求簡箋(E.I.)

工程指示編號: EI / 2471

修改版次: G

工程編號: J851

工程名稱: 青衣 明翹匯

工程項目: 鋁料加工圖(後裝趟門)

收件人: 生統

發件人: Leung Hin Wai

日期: 24/11-2020

☐ 要求提供 / ☐ 確認 事項:

() 初步鋁料 B.M.

() 加工拆圖, 然後生產

() 尺寸表

() 正式鋁料 B.M.

() 技術上資料 / 指示

() 報價

() 配件 B.M.

() 樣辦或貨品說明書

() 分判合約

() 其他: _____

內容:

修改圖紙, 鋁材開料總表

因 EI/1667 已到 J 版, 無法登記, 此 EI/2471 為 EI/1667 修改版

請在 30/11 前完成上列要求。

附: -

以上項目為:

☐ 原合約工程包

☐ 原合約工程加 / 減賬

☐ 新工程報價

原因: -

分發東莞各部門:

() 生產技術總監 ☐ 連附件 () 技術部 ☐ 連附件 () 生產部 ☐ 連附件 () 機械設計部 ☐ 連附件

() 採購部 ☐ 連附件 () 生產統籌部 ☐ 連附件

() 質檢部 ☐ 連附件 () 會計部 ☐ 連附件 () 報關組 ☐ 連附件 () 其他 _____ ☐ 連附件

分發香港各部門:

() 行政部 ☐ 連附件 () 會計部 ☐ 連附件 () 統籌部 ☐ 連附件 () 工程部地盤科文 ☐ 連附件

() 採購部 ☐ 連附件 () QS 部 ☐ 連附件 () 維修部 ☐ 連附件 () 其他 _____ ☐ 連附件

傳遞編號:

H/K 2685

發件人簽署:

項目經理簽署:

鋁材開料總表

工程號碼: J-851 工程名稱: 青衣明翹匯

序號	鋁料編號	名稱	表面處理		開料長度	實用長料總數量		浪費率(%)
			顏色	層厚		支數	長度	
1	X846270-灰色	門企夾邊	灰色		4960	102	505920	12.06
2	X846270-白色	門企夾邊	白色		5360	14	75040	4.91
4	X85698-灰色趟	門框頂橫	灰色		5360	32	171520	12.17
5	X85698-白色趟	門頂橫	白色		5360	6	32160	20.97
6	X85701-灰色趟	門框底橫	灰色		5360	32	171520	12.17
7	X85701-白色趟	門框底橫	白色		5360	6	32160	20.97
8	X85702-灰色趟	門邊框	灰色		5060	102	516120	11.80
9	X85702-白色趟	門邊框	白色		5450	14	76300	4.40
12	X85699-趟門玉 (一)		灰色		5960	147	876120	5.37
14	X85700-灰色玻 璃線		灰色		5510	210	1157100	5.37
15	X85700-白色玻 璃線		白色		5510	35	192850	7.35
16	X85703-灰色門 玉勾料		灰色		4860	102	495720	11.80
17	X85703-白色門 玉勾料		白色		5210	14	72940	3.81
18	X85780-灰色趟 門玉(二)		灰色		5910	66	390060	8.36
19	X85780-白色趟 門玉(二)		白色		5910	36	212760	9.33
20	76.2x3.18mm厚 鋁角		MILL		6000	4	24000	9.53
21	70x70x4mm鋁角	由150x70x4mm 鋁通一開二使	MILL		6000	4	24000	9.53
23	40x17x3mm厚鋁 角	由40x25x3mm鋁 角切(使用倉 存)	MILL		5800	104	603200	20.20
25	25x25x3mm厚鋁 角		MILL		5360	7	37520	6.36

送至: _____

由: _____

日期: _____

簡短說明: _____

共27頁 第1頁

打印日期: 2020/11/16 打印時間: 10:01

鋁材開料總表

工程號碼: J-851 工程名稱: 青衣明翹匯

序號	鋁料編號	名稱	表面處理		開料長度	實用長料總數量		浪費率(%)
			顏色	層厚		支數	長度	
26	17x50x17x3mm 鋁槽	由50x50x3鋁通 一开二使用	MILL		5360	37	198320	11.24
27	5mm厚鋁巴		MILL		5800	26	150800	1.79
28	14x20x14x3mm 鋁槽	由20x20x3鋁槽 切 (使用倉 存)	MILL		5800	25	145000	1.12

送至: _____

由: _____

日期: _____

簡短說明: _____

共27頁 第2頁

打印日期: 2020/11/16 打印時間: 10:01

工程號碼: J-851, 工和

開料長度: 5800, 總長料支數: 25,

鋸片厚度(mm): 4, 料頭尾總切除(mm): 20

鋁材開料清單 14x20x14x3mm鋁

鋁料 長度	窗號	編號(用料狀況)	實用長度(長料開數)	需要 支數	開料 支數	長料 支數	餘料 支數
5800	J851-AA02	1-25	87.0	1570	1570	25	0

使用20x20x3鋁槽切成14x20x14x3鋁槽

工程號碼:J-851, 工程名稱:青衣明翹匯


開料長度:5800, 總長料支數:25, 總開料支數:1570

鋸片厚度(mm):4, 料頭尾總切除(mm):20, 浪費率(%):1.12

鋁材開料清單 14x20x14x3mm鋁

窗號	編號(用料狀況)	實用長度(長料開數)	需要 支數	開料 支數	長料 支數	餘料 支數	編號(剩餘長度)
J851-AA02	1-25	87.0	1570	1570	25	0	1-24@(47)x24 25@(502)x1

使用20x20x3鋁槽切成14x20x14x3鋁槽

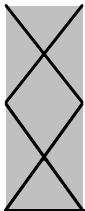

美特鋁質有限公司
MIDI ALUMINIUM FABRICATOR LTD

工程號碼:J-851, 工程

開料長度:5800, 總長料支數:26,

鋸片厚度(mm):4, 料頭尾總切除(mm):20

鋁材開料清單 5mm厚鋁巴

鋁料 長度	窗號	編號(用料狀況)	實用長度(長料開數)	需要 支數	開料 支數	長料 支數	餘料 支數
5800	J851-AA01	1-26	90.0	1570	1570	26	0

制表者: _____

鋁料編號: 5mm厚鋁巴(開料清單), 共27頁 第5頁

打印日期: 2020/11/16 打印時間: 10:01

工程號碼:J-851, 工程名稱:青衣明翹匯

開料長度:5800, 總長料支數:26, 總開料支數:1570

鋸片厚度(mm):4, 料頭尾總切除(mm):20, 浪費率(%):1.79

鋁材開料清單 5mm厚鋁巴

窗號	編號(用料狀況)	實用長度(長料開數)	需要 支數	開料 支數	長料 支數	餘料 支數	編號(剩餘長度)
J851-AA01	1-26	90.0	1570	1570	26	0	1-25@(46)x25 26@(1550)x1

工程號碼:J-851, 工程名稱:青衣明翹匯
開料長度:5360, 總長料支數:37, 總開料支數:104
鋸片厚度(mm):4, 料頭尾總切除(mm):20, 浪費率(%):11.24

鋁材開料清單 17x50x17x3mm鋁

鋁料 長度	窗號	編號(用料狀況)	實用長度(長料開數)	需要 支數	開料 支數	長料 支數	餘料 支數	編號(剩餘長度)
5360	J851-AL40-10	(餘料)2, 4	2040.0	8	2	0	2	2@(1252)x1 4@(1252)x1
5360	J851-AL40-10	1-4	2040.0		6	4	0	1@(1252)x1 2@(3296)x1 3@(1252)x1 4@(3296)x1
5360	J851-AL40-09	(餘料)6	1900.0	4	1	0	1	6@(1532)x1
5360	J851-AL40-09	5-6	1900.0		3	2	0	5@(1532)x1 6@(3436)x1
5360	J851-AL40-06	(餘料)7-8	1750.0	6	2	0	2	7-8@(78)x2
5360	J851-AL40-06	7-8	1750.0		4	2	0	7-8@(1832)x2
5360	J851-AL40-05	(餘料)9-10, 10-13	1690.0	14	7	0	6	9@(258)x1 10@(1952)x1 10-12@(258)x3 13@(1952)x1
5360	J851-AL40-05	9-13	1690.0		7	5	0	9@(1952)x1 10-11@(3646)x2 12@(1952)x1 13@(3646)x1
5360	J851-AL40-04	(餘料)13-15, 15	1680.0	8	5	0	4	13@(268)x1 14@(288)x1 15@(1972)x1 15@(288)x1
5360	J851-AL40-04	14-16	1680.0		3	3	0	14-16@(3656)x3
5360	J851-AL40-01	(餘料)16	1615.0	64	2	0	1	16@(418)x1
5360	J851-AL40-01	17-37	1615.0		62	21	0	17-36@(483)x20 37@(2102)x1

由50x50x3鋁通一開二使用



鋁材開料清單 25x25x3mm厚 鋸片厚度(mm):4, 料頭尾總切除(mm):20, 浪費率(%):6.36

鋁料 長度	窗號	編號(用料狀況)	實用長度(長料開數)	需要 支數	開料 支數	長料 支數	餘料 支數	編號(剩餘長度)
5360	J851-AL35-04, J851-AL35-05, J851-AL35-06, J851-AL35-09, J851-AL35a-05, J851-AL35a-06, J851-AL35a-10, J851-AL35R-01, J851-AL35R-04, J851-AL35R-05, J851-AL35R-10, J851-AL35Ra-05, J851-AL35Ra-06, J851-AL35-01, J851-AL35a-05, J851-AL35R-01, J851-AL35R-05	(餘料)2-3, 3, 3, 3, 3, 3, 3, 3, 3, 3-4, 4, 4, 4, 4, 4, 4, 6, 6, 6, 6-7, 7, 7, 7, 7, 7, 1-7	50.0	648	648	7	30	2@(48)x1 3@(4530)x1 3@(4152)x1 3@(3504)x1 3@(3126)x1 3@(2748)x1 3@(2100)x1 3@(1722)x1 3@(966)x1 3@(588)x1 3@(210)x1 3@(48)x1 4@(4476)x1 4@(3828)x1 4@(3180)x1 4@(2424)x1 4@(2046)x1 4@(1668)x1 4@(48)x1 6@(1236)x1 6@(858)x1 6@(480)x1 6@(48)x1 7@(4746)x1 7@(3990)x1 7@(3612)x1 7@(3234)x1 7@(2856)x1 7@(2478)x1 7@(2100)x1

工程號碼:J-851, 工程名稱:青衣明翹匯

開料長度:5800, 總長料支數:104, 總開料支數:208

鋁材開料清單 40x17x3mm厚鋁角 鋸片厚度(mm):4, 料頭尾總切除(mm):20, 浪費率(%):20.2

鋁料 長度	窗號	編號(用料狀況)	實用長度(長料開數)	需要 支數	開料 支數	長料 支數	餘料 支數	編號(剩餘長度)
5800	J851-AL13-02, J851-AL13-03, J851-AL13a-02, J851-AL13R-02, J851-AL13R-03, J851-AL13Ra-02, J851-AL13Rc-02, J851-AL14-02, J851-AL14a-02, J851-AL14R-02, J851-AL14R-03, J851-AL14Ra-02, J851-AL13-02, J851-AL13-03, J851-AL13a-02, J851-AL13R-02, J851-AL13R-03, J851-AL13Ra-02, J851-AL14-02, J851-AL14a-02, J851-AL14R-02, J851-AL14R-03, J851-AL14Ra-02	(餘料)2-5, 7-10, 12-13, 15-18, 1-18	2430.5	36	36	18	14	2-5@(911)x4 7-10@(911)x4 12-13@(911)x2 15-18@(911)x4 1@(911)x1 2-5@(3345.5)x4 6@(911)x1 7-10@(3345.5)x4 11@(911)x1 12-13@(3345.5)x2 14@(911)x1 15-18@(3345.5)x4
5800	J851-AL13-02, J851-AL13a-01, J851-AL13R-02, J851-AL13Ra-01, J851-AL14-02, J851-AL14a-01, J851-AL14R-02, J851-AL14Ra-01	19-40	2320.5	44	44	22	0	19-40@(1131)x22
5800	J851-AL13-01, J851-AL13R-01, J851-AL14-01, J851-AL14R-01	41-104	2256.5	128	128	64	0	41-104@(1259)x64

使用40x25x3mm鋁角切

鋁料 長度	窗號	編號(用料狀況)	實用長度(長料開數)	需要 支數	開料 支數	長料 支數	餘料 支數	編號(剩餘長度)
6000	J851-AL18-01	1-4	22.0	832	832	4	0	1-3@(0)x3 4@(2288)x1

由150x70x4mm鋁通一開二使用

鋁料 長度	窗號	編號(用料狀況)	實用長度(長料開數)	需要 支數	開料 支數	長料 支數	餘料 支數	編號(剩餘長度)
6000	J851-AL18-02	1-4	22.0	832	832	4	0	1-3@(0)x3 4@(2288)x1



鋁料 長度	窗號	編號(用料狀況)	實用長度(長料開數)	需要 支數	開料 支數	長料 支數	餘料 支數	編號(剩餘長度)
5910	J851-AL07a-02, J851-AL08a-02, J851-AL09a-02, J851-AL09Ra-02, J851-AL10a-02, J851-AL10Ra-02	(餘料)1-2, 4-5, 7-12	2554.5	24	10	0	10	1-2@(773)x2 4-5@(773)x2 7-12@(773)x6
5910	J851-AL07a-02, J851-AL08a-02, J851-AL09a-02, J851-AL09Ra-02, J851-AL10a-02, J851-AL10Ra-02	1-12	2554.5		14	12	0	1-2@(3331.5)x2 3@(773)x1 4-5@(3331.5)x2 6@(773)x1 7-12@(3331.5)x6
5910	J851-AL07a-01, J851-AL08a-01, J851-AL09a-01, J851-AL09Ra-01, J851-AL10a-01, J851-AL10Ra-01	13-28	2444.5	32	32	16	0	13-28@(993)x16
5910	J851-AL11a-08, J851-AL11Rc-08, J851-AL12a-08, J851-AL12Rc-08	(餘料)29, 29-30, 30-31, 31	1051.0	16	10	0	6	29@(1670)x1 29@(615)x1 30@(2725)x1 30@(615)x1 31@(1670)x1 31@(615)x1
5910	J851-AL11a-08, J851-AL11Rc-08, J851-AL12a-08, J851-AL12Rc-08	29-32	1051.0		6	4	0	29@(3780)x1 30@(4835)x1 31@(3780)x1 32@(4835)x1
5910	J851-AL11c-04, J851-AL11Ra-04, J851-AL12c-04, J851-AL12Ra-04	(餘料)13-24	906.0	12	12	0	12	13-24@(83)x12
5910	J851-AL11a-03, J851-AL11c-03, J851-AL11Ra-03, J851-AL11Rc-03, J851-AL12a-03, J851-AL12c-03, J851-AL12Ra-03, J851-AL12Rc-03	(餘料)25-28, 32, 32, 32-33, 33, 33-34, 34, 34-35, 35	876.0	28	22	0	15	25-28@(113)x4 32@(3955)x1 32@(2195)x1 32@(435)x1 33@(2370)x1 33@(1490)x1 33@(610)x1 34@(4130)x1 34@(2370)x1 34@(610)x1 35@(2370)x1 35@(610)x1
5910	J851-AL11Ra-03, J851-AL12a-03, J851-AL12Ra-03, J851-AL12Rc-03	33-36	876.0		6	4	0	33@(4130)x1 34@(5010)x1 35@(4130)x1 36@(5010)x1

鋁材開料清單 X85780-灰色趟門

鋁料 長度	窗號	編號(用料狀況)	實用長度(長料開數)	需要 支數	開料 支數	長料 支數	餘料 支數	編號(剩餘長度)
5910	J851-AL07-02, J851-AL08-02, J851-AL09-02, J851-AL09R, J851-AL10-02, J851-AL10R	(餘料)1-4, 7-10, 15-16, 21-22	2554.5	48	12	0	12	1-4@(773)x4 7-10@(773)x4 15-16@(773)x2 21-22@(773)x2
5910	J851-AL07, J851-AL07-02, J851-AL08, J851-AL08-02, J851-AL09-02, J851-AL09R-02, J851-AL10-02, J851-AL10R-02	1-24	2554.5		36	24	0	1-4@(3331.5)x4 5-6@(773)x2 7-10@(3331.5)x4 11-14@(773)x4 15-16@(3331.5)x2 17-20@(773)x4 21-22@(3331.5)x2 23-24@(773)x2
5910	J851-AL07-01, J851-AL08-01, J851-AL09-01, J851-AL09R-01, J851-AL10-01, J851-AL10R-01	25-52	2444.5	56	56	28	0	25-52@(993)x28
5910	J851-AL11b-08, J851-AL11R-08, J851-AL12b-08, J851-AL12R-08	(餘料)53, 53-54, 54-55, 55	1051.0	16	10	0	6	53@(1670)x1 53@(615)x1 54@(2725)x1 54@(615)x1 55@(1670)x1 55@(615)x1
5910	J851-AL11b-08, J851-AL11R-08, J851-AL12b-08, J851-AL12R-08	53-56	1051.0		6	4	0	53@(3780)x1 54@(4835)x1 55@(3780)x1 56@(4835)x1
5910	J851-AL11-07, J851-AL11bR-07, J851-AL12-07, J851-AL12bR-07	(餘料)25-40	981.0	16	16	0	16	25-40@(8)x16
5910	J851-AL11-04, J851-AL11bR-04, J851-AL12-04, J851-AL12bR-04	(餘料)41-52	906.0	12	12	0	12	41-52@(83)x12
5910	J851-AL11-03, J851-AL11b-03, J851-AL11bR-03, J851-AL11R-03, J851-AL12-03, J851-AL12b-03, J851-AL12bR-03, J851-AL12R-03	(餘料)56, 56, 56-57, 57, 57-58, 58, 58-59, 59, 59-60, 60	876.0	28	22	0	14	56@(3075)x1 56@(1315)x1 56@(435)x1 57@(4130)x1 57@(2370)x1 57@(610)x1 58@(3250)x1 58@(1490)x1 58@(610)x1 59@(3250)x1 59@(2370)x1 59@(610)x1 60@(2370)x1 60@(1490)x1
5910	J851-AL11b-03, J851-AL11R-03, J851-AL12-03, J851-AL12bR-03	57-60	876.0		6	4	0	57@(5010)x1 58@(4130)x1 59@(5010)x1 60@(4130)x1

工程號碼:J-851, 工程名稱:青衣明翹匯
開料長度:5910, 總長料支數:66, 總開料支數:208
鋸片厚度(mm):4, 料頭尾總切除(mm):20, 浪費率

鋁材開料清單 X85780-灰色趟門

鋁料 長度	窗號	編號(用料狀況)	實用長度(長料開數)	需要 支數	開料 支數	長料 支數	餘料 支數	編號(剩餘長度)
5910	J851-AL11-02, J851-AL11b-02, J851-AL11bR-02, J851-AL11R-02, J851-AL12-02, J851-AL12b-02, J851-AL12bR-02, J851-AL12R-02	(餘料)60-61, 61, 61-62, 62, 62-63, 63, 63-64, 64, 64-65, 65, 65	871.0	32	26	0	16	60@(615)x1 61@(3265)x1 61@(1515)x1 61@(640)x1 62@(3265)x1 62@(1515)x1 62@(640)x1 63@(3265)x1 63@(1515)x1 63@(640)x1 64@(3265)x1 64@(1515)x1 64@(640)x1 65@(3265)x1 65@(1515)x1 65@(640)x1
5910	J851-AL11-02, J851-AL11b-02, J851-AL11R-02, J851-AL12-02, J851-AL12bR-02, J851-AL12R-02	61-66	871.0		6	6	0	61-66@(5015)x6

鋁料 長度	窗號	編號(用料狀況)	實用長度(長料開數)	需要 支數	開料 支數	長料 支數	餘料 支數	編號(剩餘長度)
5210	J851-AL13a-02, J851-AL13Ra-02, J851-AL13Rc-02, J851-AL14a-02, J851-AL14Ra-02, J851-AL13a-02, J851-AL13Ra-02, J851-AL14a-02, J851-AL14Ra-02	(餘料)1-6, 1-6	2554.5	12	12	6	6	1-6@(73)x6 1-6@(2631.5)x6
5210	J851-AL13a-01, J851-AL13Ra-01, J851-AL14a-01, J851-AL14Ra-01	7-14	2444.5	16	16	8	0	7-14@(293)x8

工程號碼:J-851, 工程名稱:青衣明翹匯
開料長度:4860, 總長料支數:102, 總開料支數:180
鋸片厚度(mm):4, 料頭尾總切除(mm):20, 浪費率(%):11.8

鋁材開料清單 X85703-灰色門

鋁料 長度	窗號	編號(用料狀況)	實用長度(長料開數)	需要 支數	開料 支數	長料 支數	餘料 支數	編號(剩餘長度)
4860	J851-AL13-02, J851-AL13-03, J851-AL13R-02, J851-AL13R-03, J851-AL14-02, J851-AL14-03, J851-AL14R-02, J851-AL14R-03	1-24	2554.5	24	24	24	0	1-24@(2281.5)x24
4860	J851-AL13-02, J851-AL13R-02, J851-AL14-02, J851-AL14R-02	25-52	2444.5	28	28	28	0	25-52@(2391.5)x28
4860	J851-AL13-01	(餘料)25-52	2380.5	128	28	0	28	25-52@(7)x28
4860	J851-AL13-01, J851-AL13R-01, J851-AL14-01, J851-AL14R-01	53-102	2380.5		100	50	0	53-102@(71)x50

工程號碼:J-851, 工程名稱:青衣明翹匯

開料長度:5510, 總長料支數:35, 總開料支數:112

鋁材開料清單 X85700-白色玻璃 鋸片厚度(mm):4, 料頭尾總切除(mm):20, 浪費率(%):7.35

鋁料 長度	窗號	編號(用料狀況)	實用長度(長料開數)	需要 支數	開料 支數	長料 支數	餘料 支數	編號(剩餘長度)
5510	J851-AL15a-02, J851-AL16a-02	1-12	2427.5	24	24	12	0	1-12@(627)x12
5510	J851-AL15a-01, J851-AL16a-01	13-28	2317.5	32	32	16	0	13-28@(847)x16
5510	J851-AL17a-10	(餘料)30	924.0	16	2	0	1	30@(850)x1
5510	J851-AL17a-10	29-32	924.0		14	4	0	29@(850)x1 30@(2706)x1 31@(850)x1 32@(4562)x1
5510	J851-AL17a-06	(餘料)13-24	779.0		12	12	0	13-24@(64)x12
5510	J851-AL17a-05	(餘料)25-32, 32-33	749.0		17	0	10	25-28@(94)x4 29-31@(97)x3 32@(3809)x1 32@(44)x1 33@(219)x1
5510	J851-AL17a-05	33-35	749.0	28	11	3	0	33@(3231)x1 34@(219)x1 35@(4737)x1

工程號碼:J-851, 工程名稱:青衣明翹匯
開料長度:5510, 總長料支數:210, 總開料支數:720
鋸片厚度(mm):4, 料頭尾總切除(mm):20, 浪費率

鋁材開料清單 X85700-灰色玻

鋁料 長度	窗號	編號(用料狀況)	實用長度(長料開 數)	需要 支數	開料 支數	長料 支數	餘料 支數	編號(剩餘長度)
5510	J851-AL15-02, J851-AL15-03, J851-AL16-02, J851-AL16-03	1-24	2427.5	48	48	24	0	1-24@(627)x24
5510	J851-AL15-02, J851-AL16-02	25-52	2317.5	56	56	28	0	25-52@(847)x28
5510	J851-AL15-01, J851-AL16-01	53-180	2253.5	256	256	128	0	53-180@(975)x128
5510	J851-AL17-10	(餘料)53-68	924.0	16	16	0	16	53-68@(47)x16
5510	J851-AL17-09	(餘料)69-84	854.0	16	16	0	16	69-84@(117)x16
5510	J851-AL17-06	(餘料)25-36	779.0	12	12	0	12	25-36@(64)x12
5510	J851-AL17-05	(餘料)37-52, 85-96	749.0	28	28	0	28	37-52@(94)x16 85-96@(222)x12
5510	J851-AL17-04	(餘料)97-128	744.0	32	32	0	32	97-128@(227)x32
5510	J851-AL17-01	(餘料)129-180, 191	711.5	256	53	0	53	129-180@(259.5)x52 191@(481.5)x1
5510	J851-AL17-01	181-210	711.5		203	30	0	181-190@(481.5)x10 191@(1197)x1 192-209@(481.5)x18 210@(4774.5)x1

工程號碼:J-851, 工程名稱:青衣明翹匯

開料長度:5960, 總長料支數:147, 總開料支數:512

鋁材開料清單 X85699-趟門玉(鋸片厚度(mm):4, 料頭尾總切除(mm):20, 浪費率(%):5.37

鋁料 長度	窗號	編號(用料狀況)	實用長度(長料開數)	需要 支數	開料 支數	長料 支數	餘料 支數	編號(剩餘長度)
5960	J851-AL01, J851-AL02, J851-AL03, J851-AL03R, J851-AL04, J851-AL04R	1-128	2380.5	256	256	128	0	1-128@(1171)x128
5960	J851-AL05-01, J851- AL05a-01, J851-AL05aR- 01, J851-AL05R-01, J851- AL06a-01, J851-AL06aR- 01, J851-AL06R-01	(餘料)1-128, 133, 138, 142	838.5	256	139	0	131	1-128@(328.5)x128 133@(42.5)x1 138@(42.5)x1 142@(42.5)x1
5960	J851-AL06-01, J851- AL06a-01, J851-AL06aR- 01, J851-AL06R-01	129-147	838.5		117	19	0	129-132@(42.5)x4 133@(2570)x1 134-137@(42.5)x4 138@(5097.5)x1 139-141@(42.5)x3 142@(1727.5)x1 143-146@(42.5)x4 147@(4255)x1

工程號碼:J-851, 工程名稱:青衣明翹匯

開料長度:5450, 總長料支數:14, 總開料支數:28

鋁材開料清單 X85702-白色趟門 鋸片厚度(mm):4, 料頭尾總切除(mm):20, 浪費率(%):4.4

鋁料 長度	窗號	編號(用料狀況)	實用長度(長料開數)	需要 支數	開料 支數	長料 支數	餘料 支數	編號(剩餘長度)
5450	J851-AL32a-02, J851-AL32Ra-02, J851-AL33a-02, J851-AL33Ra-02	(餘料)1-4	2655.0	8	4	0	4	1-4@(112)x4
5450	J851-AL32a-02, J851-AL32Ra-02, J851-AL33a-02, J851-AL33Ra-02	1-4	2655.0		4	4	0	1-4@(2771)x4
5450	J851-AL32Rc-02, J851-AL33Rc-02	(餘料)5-6	2647.0	4	2	0	2	5-6@(128)x2
5450	J851-AL32c-02, J851-AL33c-02	5-6	2647.0		2	2	0	5-6@(2779)x2
5450	J851-AL32a-01, J851-AL32Ra-01, J851-AL33a-01, J851-AL33Ra-01	7-14	2545.0	16	16	8	0	7-14@(332)x8

工程號碼: J-851, 工程名稱: 青衣明翹匯
開料長度: 5060, 總長料支數: 102, 總開料支數: 180
鋸片厚度(mm): 4, 料頭尾總切除(mm): 20, 浪費率

鋁材開料清單 X85702-灰色趟門

鋁料 長度	窗號	編號(用料狀況)	實用長度(長料開 數)	需要 支數	開料 支數	長料 支數	餘料 支數	編號(剩餘長度)
5060	J851-AL32-02, J851- AL32R-02, J851-AL33-03, J851-AL33R-03	1-14	2655.0	14	14	14	0	1-14@(2381)x14
5060	J851-AL32b-02, J851- AL32Rb-02, J851-AL33b- 03, J851-AL33Rb-03	15-24	2647.0	10	10	10	0	15-24@(2389)x10
5060	J851-AL32-01, J851- AL32R-01, J851-AL33-02, J851-AL33R-02	25-52	2545.0	28	28	28	0	25-52@(2491)x28
5060	J851-AL30	(餘料)25-52	2481.0	128	28	0	28	25-52@(6)x28
5060	J851-AL30, J851-AL30R, J851-AL33-01, J851- AL33R-01	53-102	2481.0		100	50	0	53-102@(70)x50

鋁材開料清單 X85701-白色趟門

鋁料 長度	窗號	編號(用料狀況)	實用長度(長料開數)	需要 支數	開料 支數	長料 支數	餘料 支數	編號(剩餘長度)
5360	J851-AL35a-10	(餘料)2	2040.0	4	1	0	1	2@(1252)x1
5360	J851-AL35a-10	1-2	2040.0		3	2	0	1@(1252)x1 2@(3296)x1
5360	J851-AL35Ra-06	(餘料)3	1750.0	3	1	0	1	3@(78)x1
5360	J851-AL35Ra-06	3	1750.0		2	1	0	3@(1832)x1
5360	J851-AL35a-05, J851- AL35Ra-05	(餘料)4-5	1690.0	7	2	0	2	4-5@(258)x2
5360	J851-AL35a-05, J851- AL35Ra-05	4-6	1690.0		5	3	0	4-5@(1952)x2 6@(3646)x1

工程號碼: J-851, 工程名稱: 青衣明翹匯
開料長度: 5360, 總長料支數: 32, 總開料支數: 90
鋸片厚度(mm): 4, 料頭尾總切除(mm): 20, 浪費率

鋁材開料清單 X85701-灰色趟門

鋁料 長度	窗號	編號(用料狀況)	實用長度(長料開數)	需要 支數	開料 支數	長料 支數	餘料 支數	編號(剩餘長度)
5360	J851-AL35R-10	(餘料)2	2040.0	4	1	0	1	2@(1252)x1
5360	J851-AL35R-10	1-2	2040.0		3	2	0	1@(1252)x1 2@(3296)x1
5360	J851-AL35-09	(餘料)4	1900.0	4	1	0	1	4@(1532)x1
5360	J851-AL35-09	3-4	1900.0		3	2	0	3@(1532)x1 4@(3436)x1
5360	J851-AL35-06	(餘料)5	1750.0	3	1	0	1	5@(78)x1
5360	J851-AL35-06	5	1750.0		2	1	0	5@(1832)x1
5360	J851-AL35-05, J851-AL35R-05	(餘料)6-7	1690.0	7	3	0	2	6-7@(258)x2
5360	J851-AL35-05, J851-AL35R-05	6-8	1690.0		4	3	0	6@(1952)x1 7-8@(3646)x2
5360	J851-AL35-04, J851-AL35R-04	(餘料)8-9, 9-10, 10	1680.0	8	6	0	5	8@(278)x1 9@(1972)x1 9@(288)x1 10@(1972)x1 10@(288)x1
5360	J851-AL35-04, J851-AL35R-04	9-10	1680.0		2	2	0	9-10@(3656)x2
5360	J851-AL35R-01	(餘料)21	1615.0	64	1	0	1	21@(483)x1
5360	J851-AL35-01, J851-AL35R-01	11-32	1615.0		63	22	0	11-20@(483)x10 21@(2102)x1 22-31@(483)x10 32@(3721)x1

鋁料 長度	窗號	編號(用料狀況)	實用長度(長料開數)	需要 支數	開料 支數	長料 支數	餘料 支數	編號(剩餘長度)
5360	J851-AL34c-10	(餘料)2	2040.0	4	1	0	1	2@(1252)x1
5360	J851-AL34a-10	1-2	2040.0		3	2	0	1@(1252)x1 2@(3296)x1
5360	J851-AL34a-06	(餘料)3	1750.0	3	1	0	1	3@(78)x1
5360	J851-AL34a-06	3	1750.0		2	1	0	3@(1832)x1
5360	J851-AL34a-05	(餘料)4-5, 5	1690.0	7	3	0	3	4@(258)x1 5@(1952)x1 5@(258)x1
5360	J851-AL34a-05, J851-AL34c-05	4-6	1690.0		4	3	0	4@(1952)x1 5-6@(3646)x2

工程號碼:J-851, 工程名稱:青衣明翹匯
開料長度:5360, 總長料支數:32, 總開料支數:90
鋸片厚度(mm):4, 料頭尾總切除(mm):20, 浪費率

鋁材開料清單 X85698-灰色趟門

鋁料 長度	窗號	編號(用料狀況)	實用長度(長料開數)	需要 支數	開料 支數	長料 支數	餘料 支數	編號(剩餘長度)
5360	J851-AL34b-10	(餘料)2	2040.0	4	1	0	1	2@(1252)x1
5360	J851-AL34-10	1-2	2040.0		3	2	0	1@(1252)x1 2@(3296)x1
5360	J851-AL34b-09	(餘料)4	1900.0	4	1	0	1	4@(1532)x1
5360	J851-AL34-09	3-4	1900.0		3	2	0	3@(1532)x1 4@(3436)x1
5360	J851-AL34-06	(餘料)5	1750.0	3	1	0	1	5@(78)x1
5360	J851-AL34-06	5	1750.0		2	1	0	5@(1832)x1
5360	J851-AL34-05	(餘料)6-7, 7	1690.0	7	3	0	3	6@(258)x1 7@(1952)x1 7@(258)x1
5360	J851-AL34-05, J851- AL34b-05	6-8	1690.0		4	3	0	6@(1952)x1 7-8@(3646)x2
5360	J851-AL34-04, J851- AL34b-04	(餘料)8-10, 10	1680.0	8	5	0	4	8@(278)x1 9@(288)x1 10@(1972)x1 10@(288)x1
5360	J851-AL34-04	9-10	1680.0		3	2	0	9@(1972)x1 10@(3656)x1
5360	J851-AL34-01	(餘料)21	1615.0	64	1	0	1	21@(483)x1
5360	J851-AL34-01	11-32	1615.0		63	22	0	11-20@(483)x10 21@(2102)x1 22-31@(483)x10 32@(3721)x1

鋁材開料清單 X846270-白色門企 鋸片厚度(mm):4, 料頭尾總切除(mm):20, 浪費率(%):4.91

鋁料 長度	窗號	編號(用料狀況)	實用長度(長料開數)	需要 支數	開料 支數	長料 支數	餘料 支數	編號(剩餘長度)
5360	J851-AL36a-02, J851-AL36Ra-02	(餘料)1-3	2601.0	6	3	0	3	1-3@(130)x3
5360	J851-AL36a-02, J851-AL36Ra-02	1-3	2601.0		3	3	0	1-3@(2735)x3
5360	J851-AL37a-02, J851-AL37Ra-02	(餘料)4-6	2593.5	6	3	0	3	4-6@(145)x3
5360	J851-AL37a-02, J851-AL37Ra-02	4-6	2593.5		3	3	0	4-6@(2742.5)x3
5360	J851-AL36a-01, J851-AL36Ra-01	7-10	2491.0	8	8	4	0	7-10@(350)x4
5360	J851-AL37a-01, J851-AL37Ra-01	11-14	2483.5	8	8	4	0	11-14@(365)x4


工程號碼: J-851, 工程名稱: 青衣明翹匯
開料長度: 4960, 總長料支數: 102, 總開料支數: 180
鋸片厚度(mm): 4, 料頭尾總切除(mm): 20, 浪費率

鋁材開料清單 X846270-灰色門


鋁料 長度	窗號	編號(用料狀況)	實用長度(長料開數)	需要 支數	開料 支數	長料 支數	餘料 支數	編號(剩餘長度)
4960	J851-AL36-03, J851-AL36R-03	1-12	2601.0	12	12	12	0	1-12@(2335)x12
4960	J851-AL37-03, J851-AL37R-03	13-24	2593.5	12	12	12	0	13-24@(2342.5)x12
4960	J851-AL36-02, J851-AL36R-02	25-38	2491.0	14	14	14	0	25-38@(2445)x14
4960	J851-AL37-02, J851-AL37R-02	39-52	2483.5	14	14	14	0	39-52@(2452.5)x14
4960	J851-AL36-01	(餘料)25-52	2427.0	64	28	0	28	25-38@(14)x14 39-52@(21.5)x14
4960	J851-AL36-01, J851-AL36R-01	53-70	2427.0		36	18	0	53-70@(78)x18
4960	J851-AL37-01, J851-AL37R-01	71-102	2419.5	64	64	32	0	71-102@(93)x32

工程號: J851	窗號:	數量: 229	繪圖: 曾建平	日期: 2020-04-02	批准:	名稱: 趟門玉組裝圖	圖號: J851-ZK01R
地盤: 青衣明匯	顏色: UCT5341935C-3 棧	位置:	校核: 王禮秋	日期: 2020-04-02	採用: 地盤	版本: D	版本:



SECTION A-A

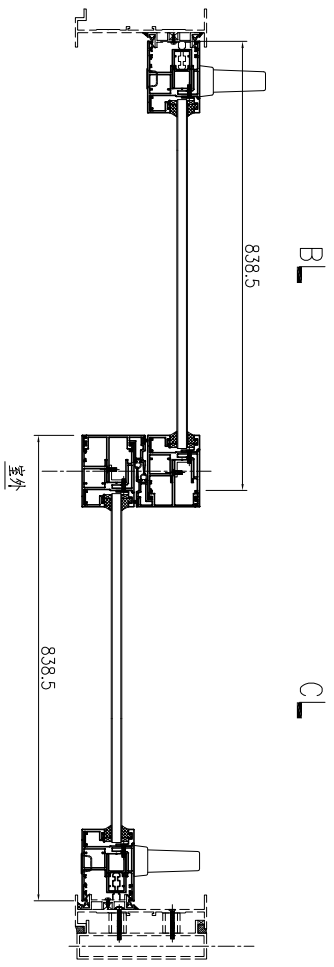

SECTION B-B

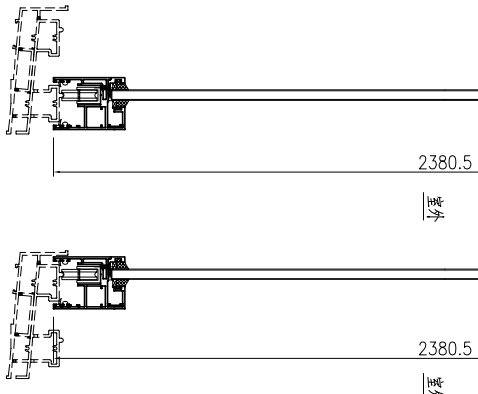


SECTION C-C

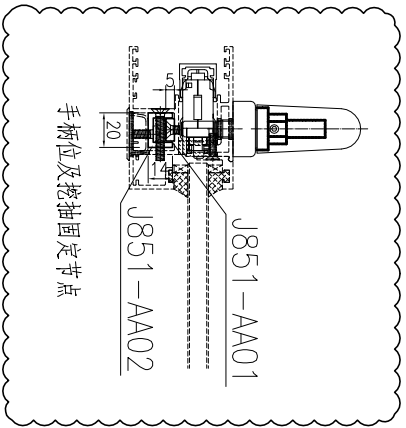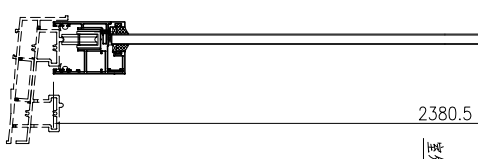


序号	产品编号	料号	产品名称	L (mm)	数量	备注
1	J851-AL01	X85699	門玉企	2380.5	1	
2	J851-AL02	X85699	門玉企	2380.5	1	
3	J851-AL03R	X85699	門玉企	2380.5	1	
4	J851-AL04R	X85699	門玉企	2380.5	1	
5	J851-AL05a-01	X85699	門玉頂	838.5	1	
5A	J851-AL05R-01	X85699	門玉頂	838.5	1	
6	J851-AL06a-01	X85699	門玉底	838.5	1	
6A	J851-AL06R-01	X85699	門玉底	838.5	1	
7	J851-AL13R-01	X85703	門玉勾料	2380.5	1	
8	J851-AL14R-01	X85703	門玉勾料	2380.5	1	
9	J851-AL15-01	X85700	玻璃線	2247.5	2	
10	J851-AL16-01	X85700	玻璃線	2247.5	2	
11	J851-AL17-01	X85700	玻璃線	705.5	4	

序号	产品编号	料号	产品名称	L(mm)	数量	备注
1	J851-AL01	X85699	門五金	2380.5	1	
2	J851-AL02	X85699	門五金	2380.5	1	
3	J851-AL03	X85699	門五金	2380.5	1	
4	J851-AL04	X85699	門五金	2380.5	1	
5	J851-AL05-01	X85699	門五金	838.5	1	
5A	J851-AL05aR-01	X85699	門五金	838.5	1	
6	J851-AL06-01	X85699	門五金	838.5	1	
6A	J851-AL06aR-01	X85699	門五金	838.5	1	
7	J851-AL13-01	X85703	門五金料	2380.5	1	
8	J851-AL14-01	X85703	門五金料	2380.5	1	
9	J851-AL15-01	X85700	玻璃接	2247.5	2	
10	J851-AL16-01	X85700	玻璃接	2247.5	2	
11	J851-AL17-01	X85700	玻璃接	705.5	4	

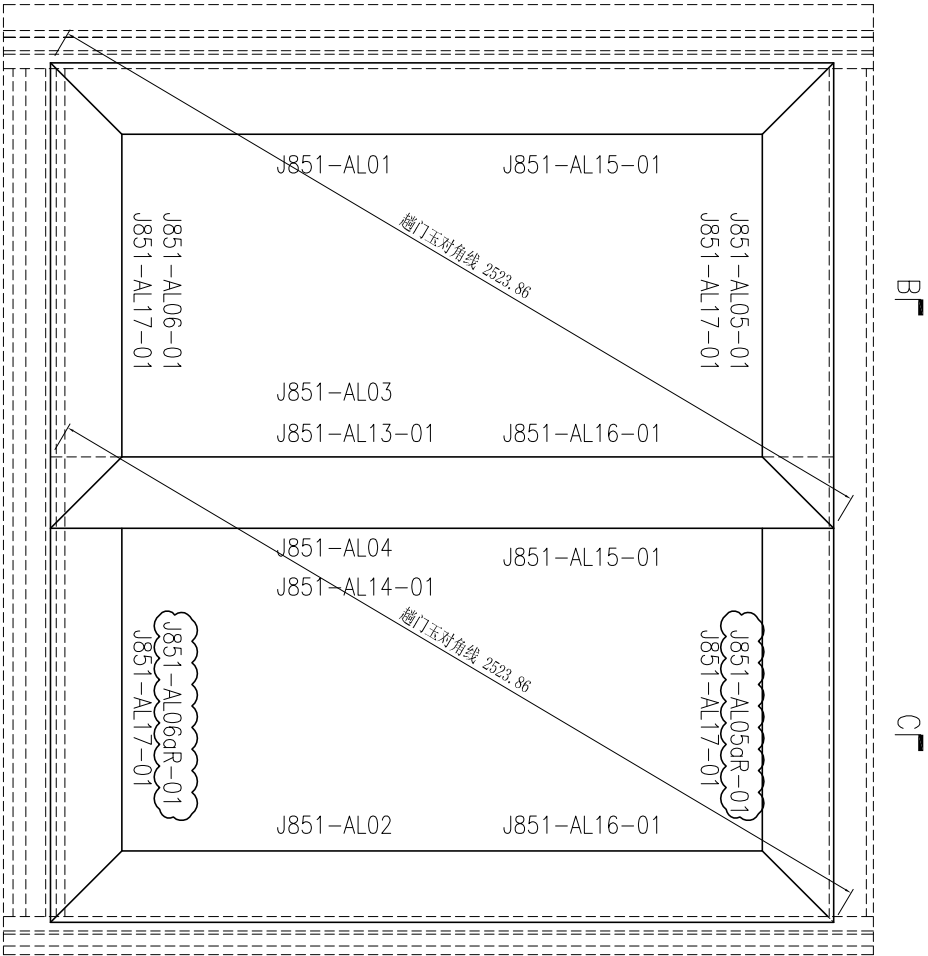


SECTION B-B

SECTION C-C

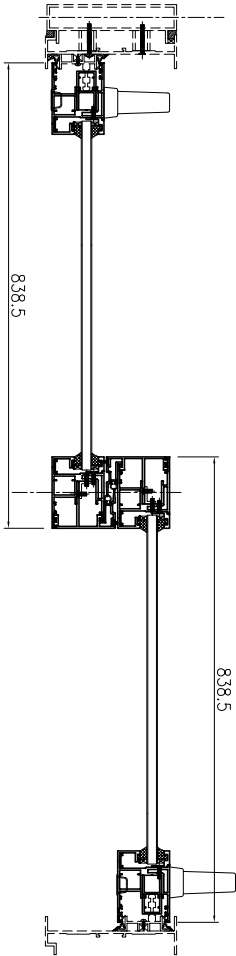


SECTION A-A

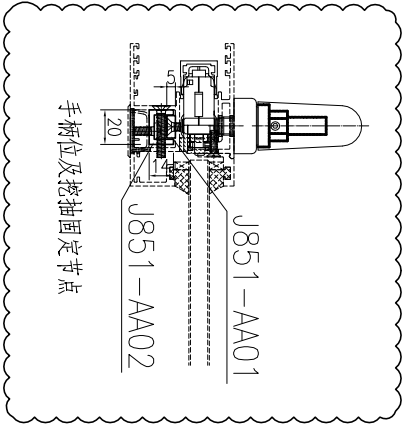


此加工图用于窗号 T1/W1 & T1/W31 & T2/W1 & T2/W31 & T1/W21
& T1/W51 趟门框组视图。
备注: T1/W1有81副, T1/W31有6副, T2/W1有107副, T2/W31有8副,
T1/W21有27副, T1/W51有2副。




序号	产品编号	料号	产品名称	L (mm)	数量	备注
1	J851-AL07-01	X85780	門玉企	2444.5	1	
2	J851-AL08-01	X85780	門玉企	2444.5	1	
3	J851-AL09-01	X85780	門玉企	2444.5	1	
4	J851-AL10-01	X85780	門玉企	2444.5	1	
5	J851-AL11-02	X85780	門玉頂	871	1	
5A	J851-AL11bR-02	X85780	門玉頂	871	1	
6	J851-AL12-02	X85780	門玉底	871	1	
6A	J851-AL12bR-02	X85780	門玉底	871	1	
7	J851-AL13-02	X85703	門玉勾料	2444.5	1	
8	J851-AL14-02	X85703	門玉勾料	2444.5	1	
9	J851-AL15-02	X85700	玻璃線	2311.5	2	
10	J851-AL16-02	X85700	玻璃線	2311.5	2	
11	J851-AL17-04	X85700	玻璃線	738	4	

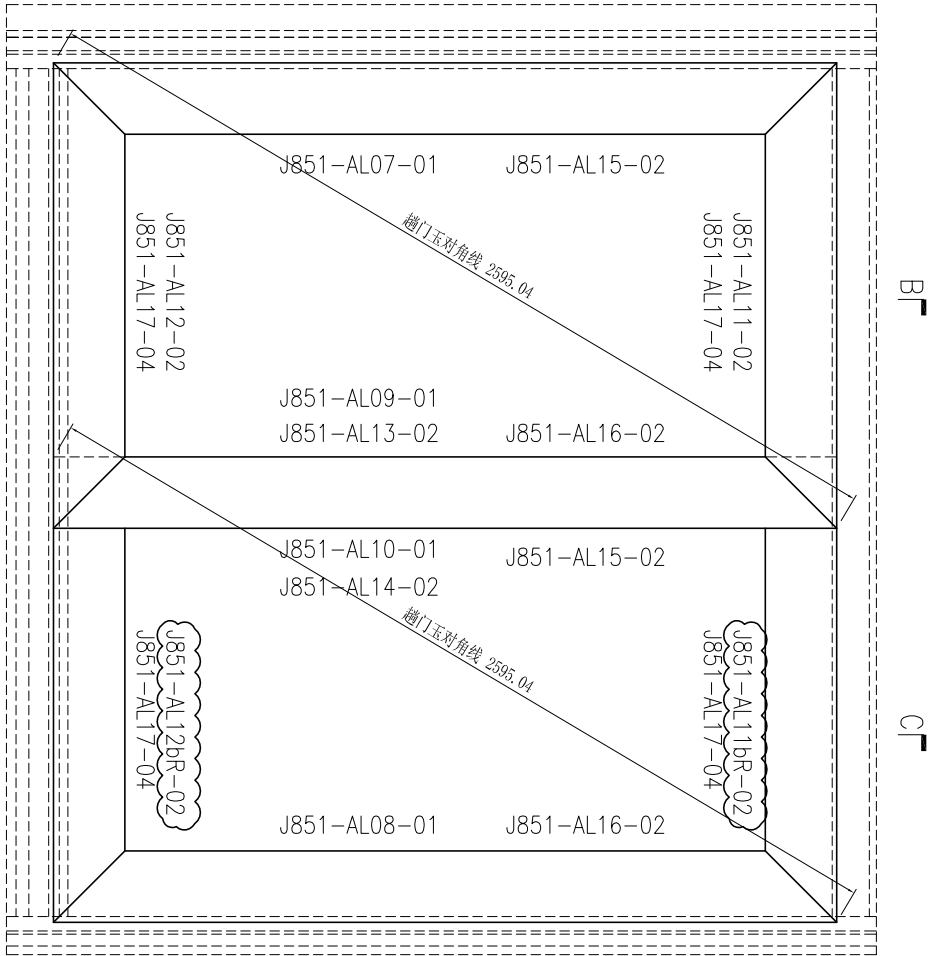

SECTION B-B

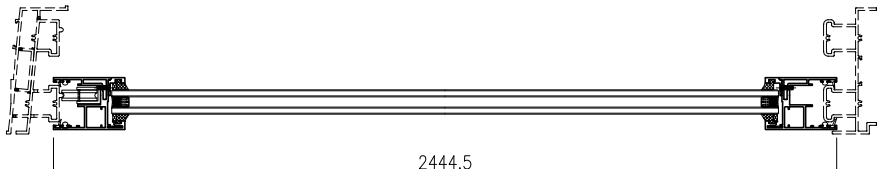


SECTION C-C

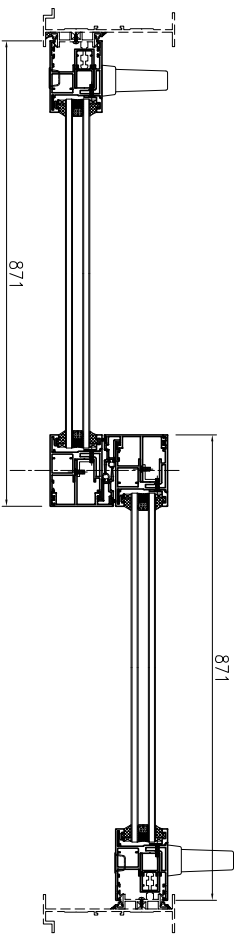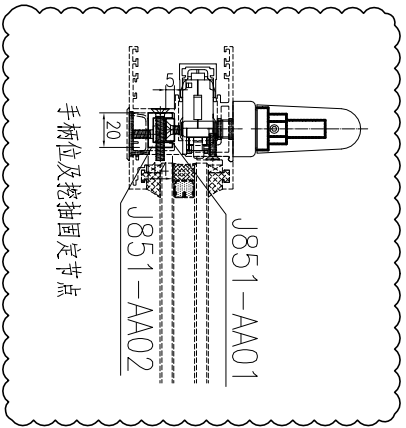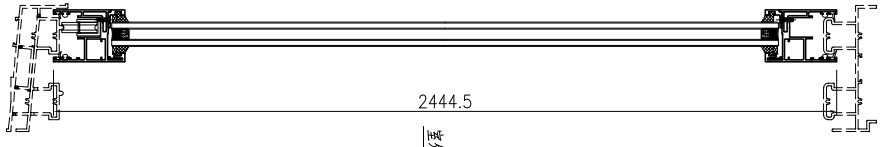

SECTION A-A



此加工图用于窗号 T1-W19A1 趟门框组框图。

序号	产品编号	料号	产品名称	L(mm)	数量	备注
1	J851-AL07-02	X85780	門五金	2554.5	1	
2	J851-AL08-02	X85780	門五金	2554.5	1	
3	J851-AL09-02	X85780	門五金	2554.5	1	
4	J851-AL10-02	X85780	門五金	2554.5	1	
5	J851-AL11-02	X85780	門五金	871	1	
5A	J851-AL11bR-02	X85780	門五金	871	1	
6	J851-AL12-02	X85780	門五金	871	1	
6A	J851-AL12bR-02	X85780	門五金	871	1	
7	J851-AL13-03	X85703	門五金料	2554.5	1	
8	J851-AL14-03	X85703	門五金料	2554.5	1	
9	J851-AL15-03	X85700	玻璃墊	2421.5	2	
10	J851-AL16-03	X85700	玻璃墊	2421.5	2	
11	J851-AL17-04	X85700	玻璃墊	738	4	

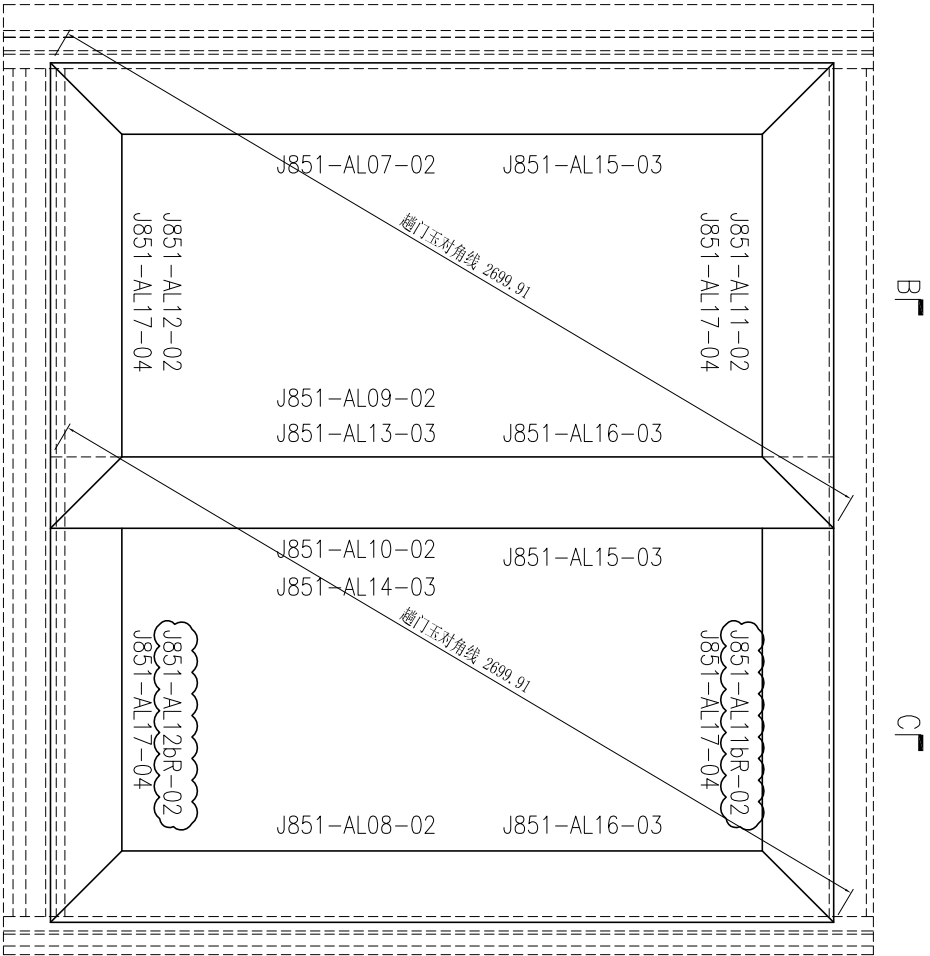



SECTION B-B

SECTION C-C

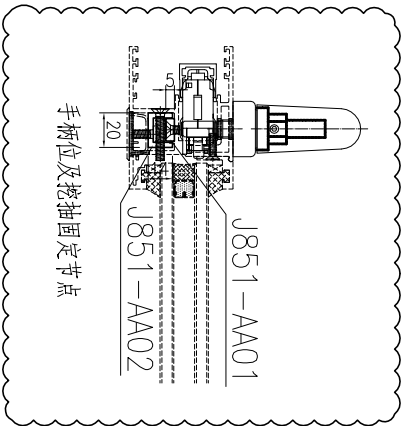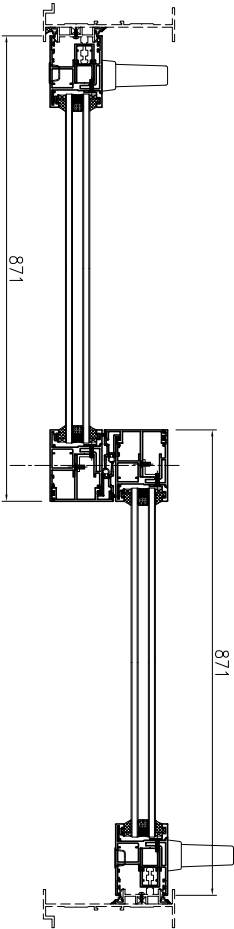


此加工图用于窗号 T1-W49A1 趟门五金组框图。

序号	产品编号	料号	产品名称	L (mm)	数量	备注
1	J851-AL07-02	X85780	門玉企	2554.5	1	
2	J851-AL08-02	X85780	門玉企	2554.5	1	
3	J851-AL09R-02	X85780	門玉企	2554.5	1	
4	J851-AL10R-02	X85780	門玉企	2554.5	1	
5	J851-AL11b-02	X85780	門玉頂	871	1	
5A	J851-AL11R-02	X85780	門玉頂	871	1	
6	J851-AL12b-02	X85780	門玉底	871	1	
6A	J851-AL12R-02	X85780	門玉底	871	1	
7	J851-AL13R-03	X85703	門玉勾料	2554.5	1	
8	J851-AL14R-03	X85703	門玉勾料	2554.5	1	
9	J851-AL15-03	X85700	玻璃線	2421.5	2	
10	J851-AL16-03	X85700	玻璃線	2421.5	2	
11	J851-AL17-04	X85700	玻璃線	738	4	

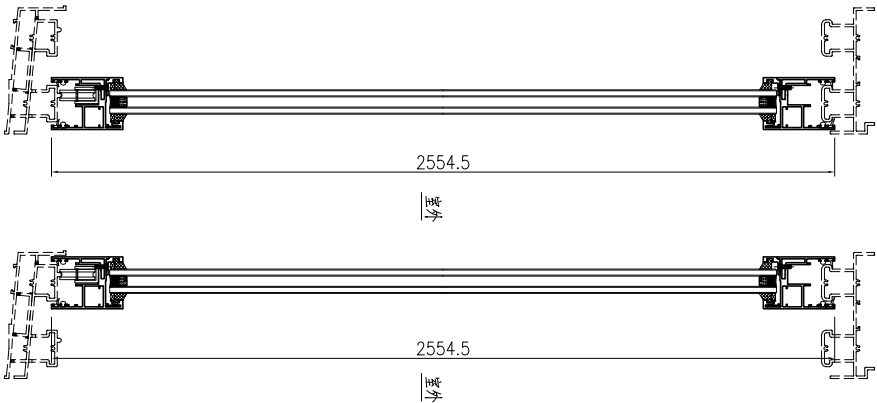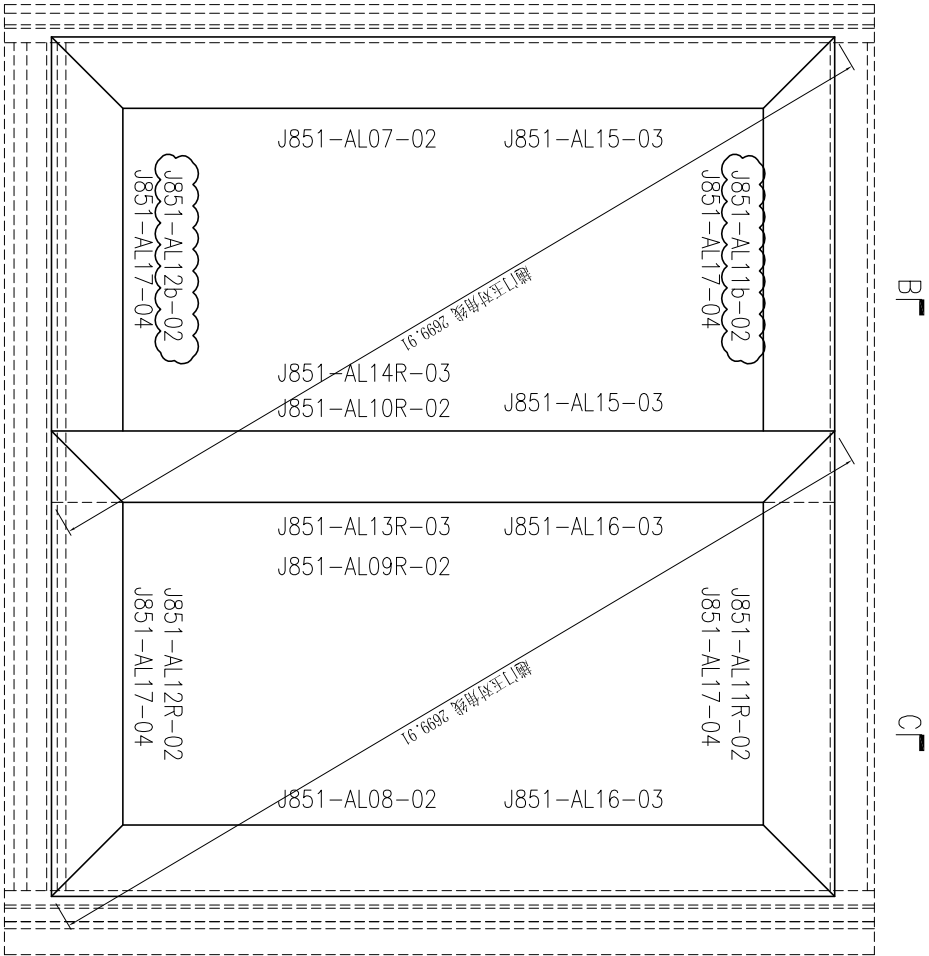


SECTION B-B

SECTION C-C



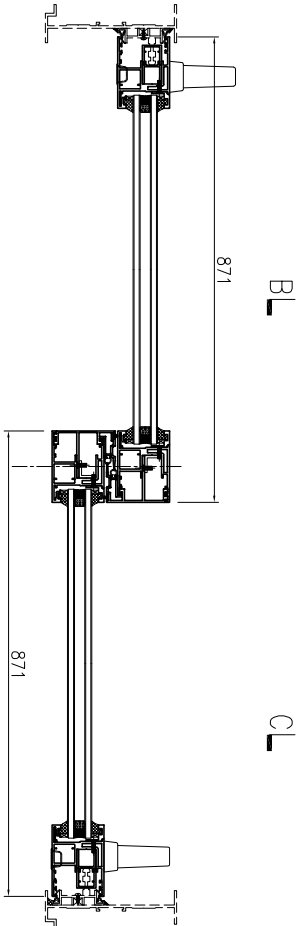


SECTION A-A

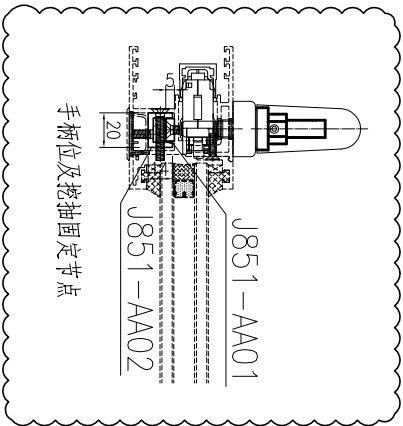


此加工图用于窗号 T1-W49B2R & T1-W49A1R 趟门玉组框图。
备注：T1-W49B2R有1副,T1-W49A1R有1副。

序号	产品编号	料号	产品名称	L(mm)	数量	备注
1	J851-AL07-01	X85780	門玉企	2444.5	1	
2	J851-AL08-01	X85780	門玉企	2444.5	1	
3	J851-AL09-01	X85780	門玉企	2444.5	1	
4	J851-AL10-01	X85780	門玉企	2444.5	1	
5	J851-AL11-03	X85780	門玉頂	876	1	
5A	J851-AL11bR-03	X85780	門玉頂	876	1	
6	J851-AL12-03	X85780	門玉底	876	1	
6A	J851-AL12bR-03	X85780	門玉底	876	1	
7	J851-AL13-02	X85703	門玉勾料	2444.5	1	
8	J851-AL14-02	X85703	門玉勾料	2444.5	1	
9	J851-AL15-02	X85700	玻璃線	2311.5	2	
10	J851-AL16-02	X85700	玻璃線	2311.5	2	
11	J851-AL17-05	X85700	玻璃線	743	4	

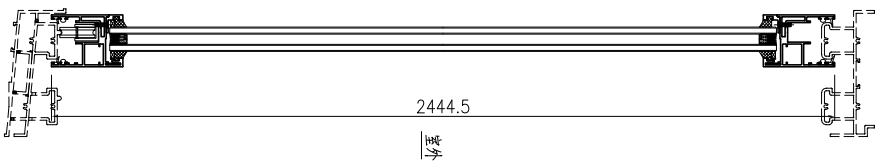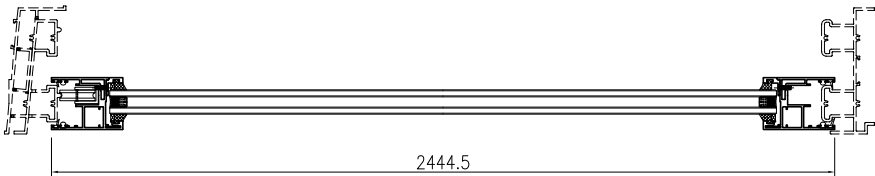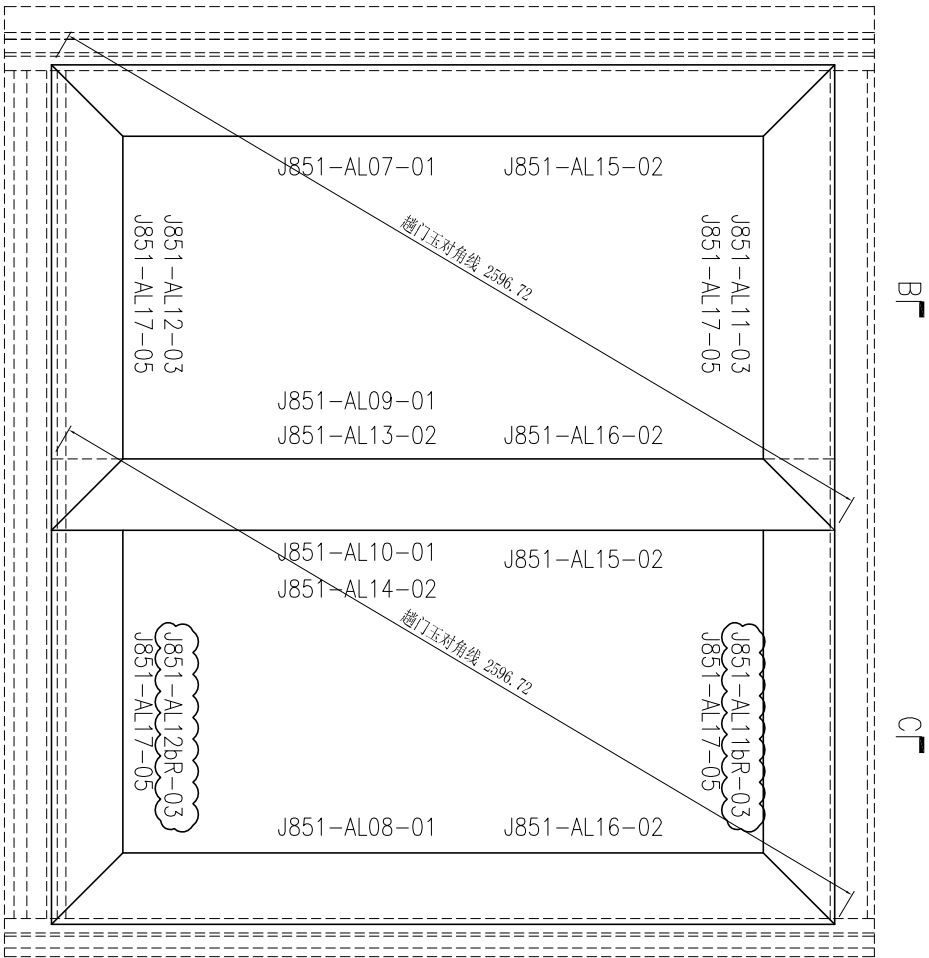


SECTION B-B

SECTION C-C


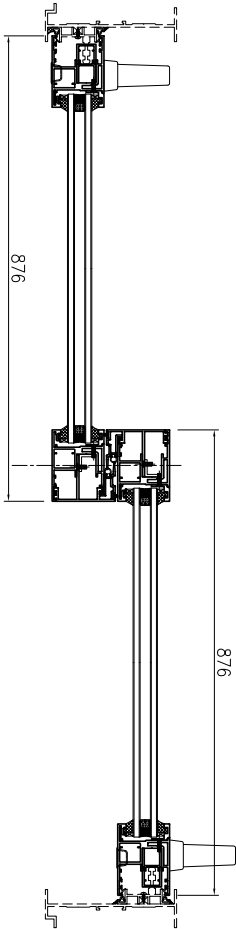


SECTION A-A

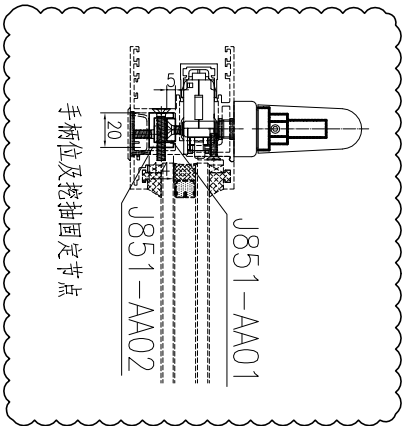


此加工图用于窗号 T1-W19B1 & T2-W19C 趟门框组框图。
备注: T1-W19B1有14副, T2-W19C有13副。

序号	产品编号	料号	产品名称	L(mm)	数量	备注
1	J851-AL07-01	X85780	門玉企	2444.5	1	
2	J851-AL08-01	X85780	門玉企	2444.5	1	
3	J851-AL09R-01	X85780	門玉企	2444.5	1	
4	J851-AL10R-01	X85780	門玉企	2444.5	1	
5	J851-AL11b-03	X85780	門玉頂	876	1	
5A	J851-AL11R-03	X85780	門玉頂	876	1	
6	J851-AL12b-03	X85780	門玉底	876	1	
6A	J851-AL12R-03	X85780	門玉底	876	1	
7	J851-AL13R-02	X85703	門玉勾料	2444.5	1	
8	J851-AL14R-02	X85703	門玉勾料	2444.5	1	
9	J851-AL15-02	X85700	玻璃線	2311.5	2	
10	J851-AL16-02	X85700	玻璃線	2311.5	2	
11	J851-AL17-05	X85700	玻璃線	743	4	

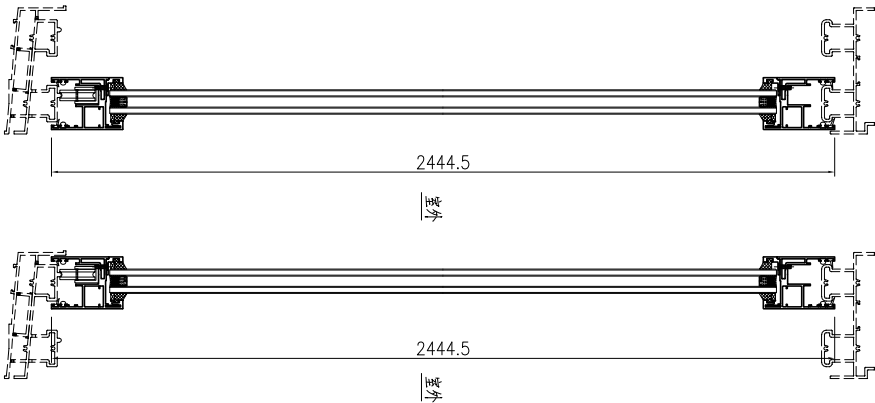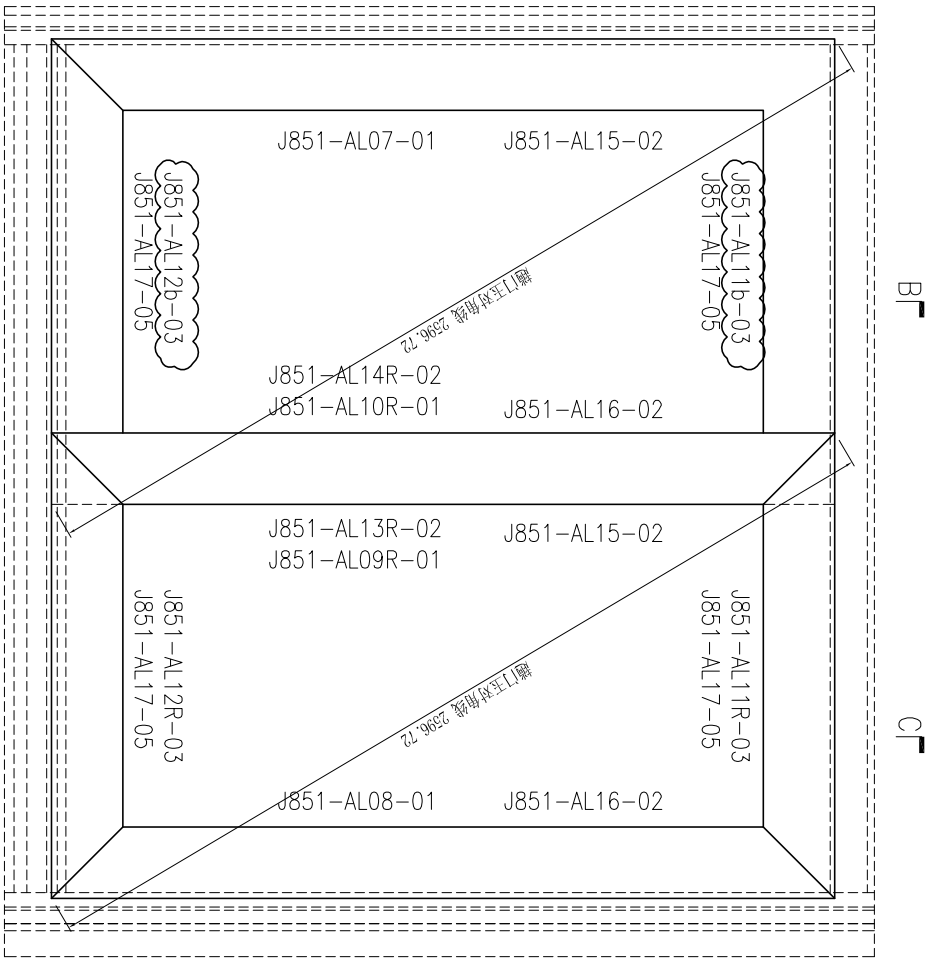


SECTION B-B

SECTION C-C

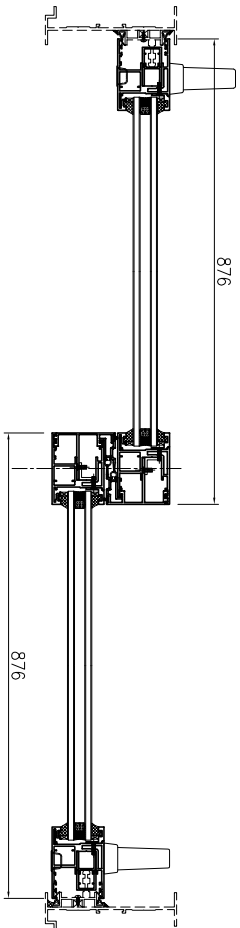


SECTION A-A

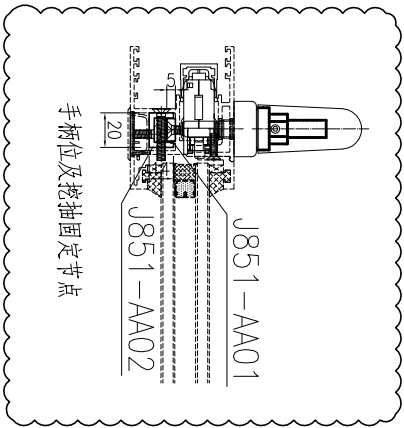


此加工图用于窗号 T1-W19CR & T2-W19BR 趟门框组框图。
备注：T1-W19CR有14副，T2-W19BR有13副。




序号	产品编号	料号	产品名称	L (mm)	数量	备注
1	J851-AL07-02	X85780	門玉企	2554.5	1	
2	J851-AL08-02	X85780	門玉企	2554.5	1	
3	J851-AL09-02	X85780	門玉企	2554.5	1	
4	J851-AL10-02	X85780	門玉企	2554.5	1	
5	J851-AL11-03	X85780	門玉頂	876	1	
5A	J851-AL11bR-03	X85780	門玉頂	876	1	
6	J851-AL12-03	X85780	門玉底	876	1	
6A	J851-AL12bR-03	X85780	門玉底	876	1	
7	J851-AL13-02	X85703	門玉勾料	2554.5	1	
8	J851-AL14-02	X85703	門玉勾料	2554.5	1	
9	J851-AL15-03	X85700	玻璃線	2421.5	2	
10	J851-AL16-03	X85700	玻璃線	2421.5	2	
11	J851-AL17-05	X85700	玻璃線	743	4	

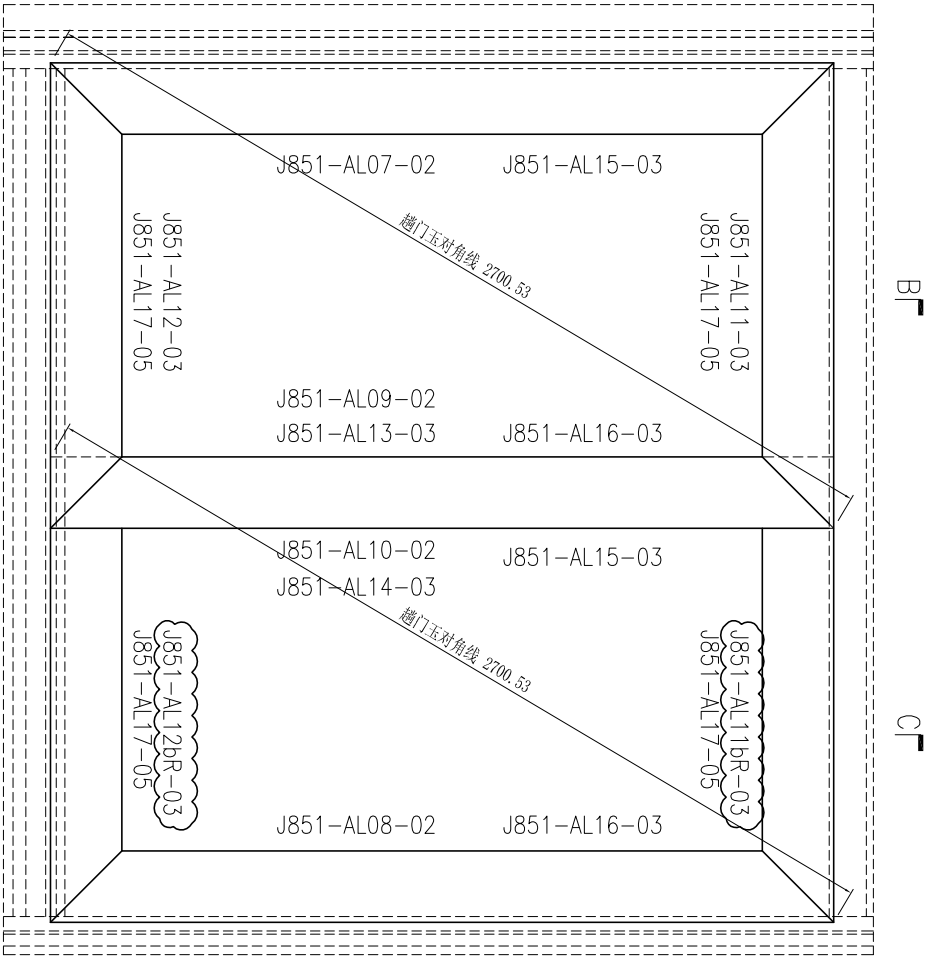

SECTION B-B

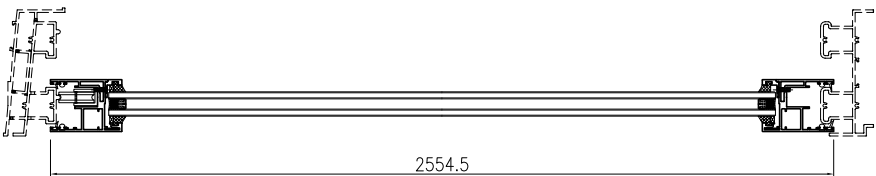

SECTION C-C

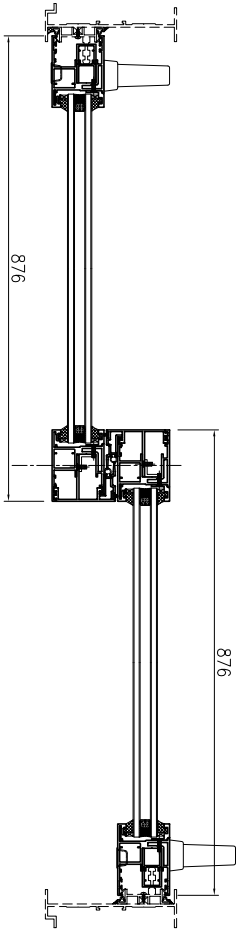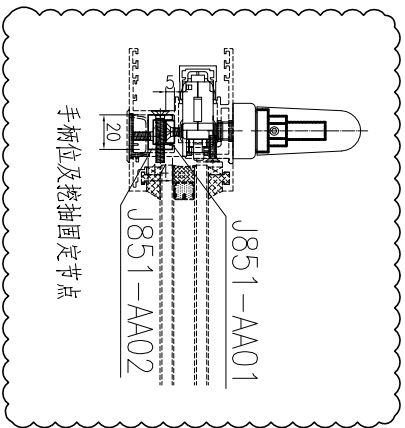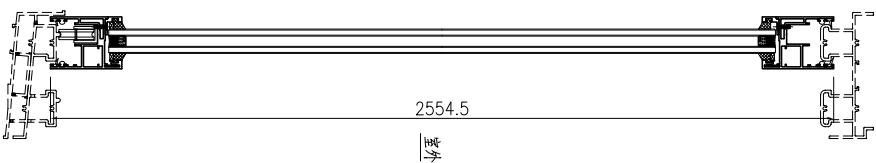

SECTION A-A


此加工图用于窗号 T2-W49C & T2-W49B趟門玉組框图。
备注：T2-W49C有1副，T2-W49B有1副。



美特铝質 有限公司
MIDI Aluminium Fabricator Ltd.


工程號: J851	窗號:	數量: 2	繪圖: 曾建平	日期: 2020-04-02	批准:	日期:	名稱: 趟門玉組裝圖	圖號: J851-ZK05c
地盤: 青衣明匯	顏色: UCT5341935C-3 棧	位置:	校核: 王禮秋	日期: 2020-04-02	採用: 地盤	工廠	版本: B	版本:

序号	产品编号	料号	产品名称	L (mm)	数量	备注
1	J851-AL07	X85780	門玉企	2554.5	1	
2	J851-AL08	X85780	門玉企	2554.5	1	
3	J851-AL09R	X85780	門玉企	2554.5	1	
4	J851-AL10R	X85780	門玉企	2554.5	1	
5	J851-AL11b-03	X85780	門玉頂	876	1	
5A	J851-AL11R-03	X85780	門玉頂	876	1	
6	J851-AL12b-03	X85780	門玉底	876	1	
6A	J851-AL12R-03	X85780	門玉底	876	1	
7	J851-AL13R-02	X85703	門玉勾料	2554.5	1	
8	J851-AL14R-02	X85703	門玉勾料	2554.5	1	
9	J851-AL15-02	X85700	玻璃線	2421.5	2	
10	J851-AL16-02	X85700	玻璃線	2421.5	2	
11	J851-AL17-05	X85700	玻璃線	743	4	

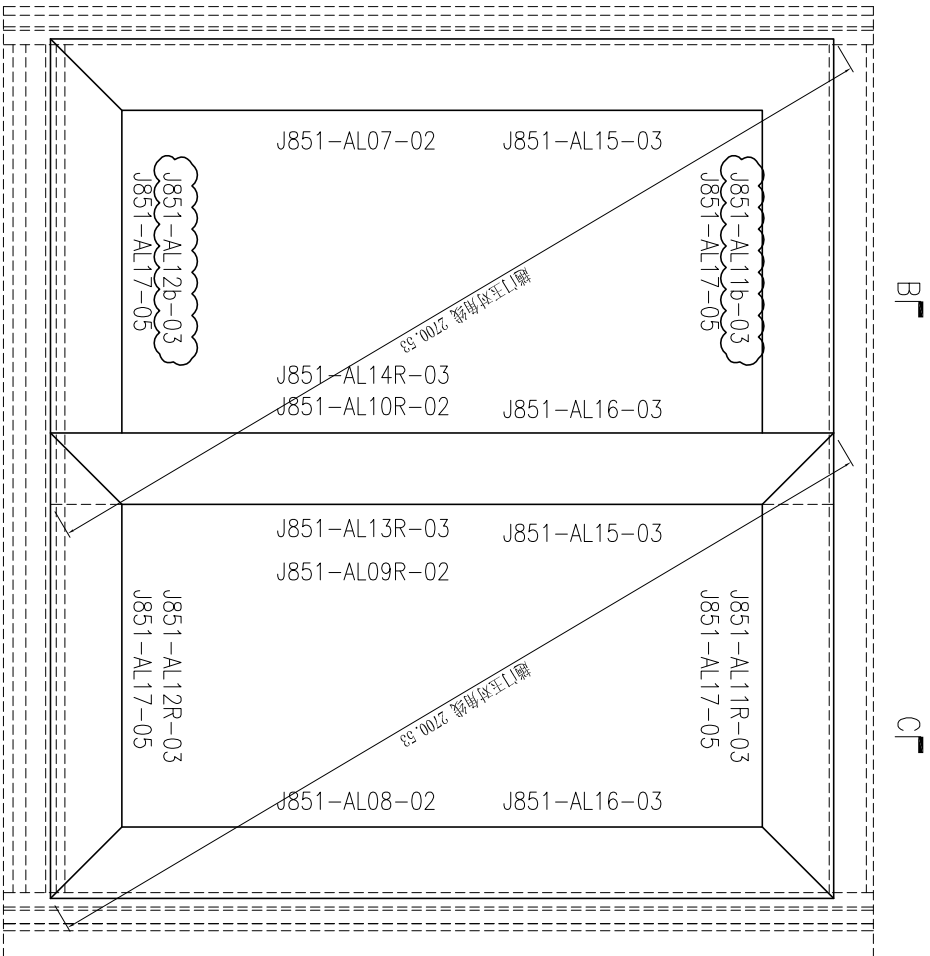


SECTION B-B

SECTION C-C




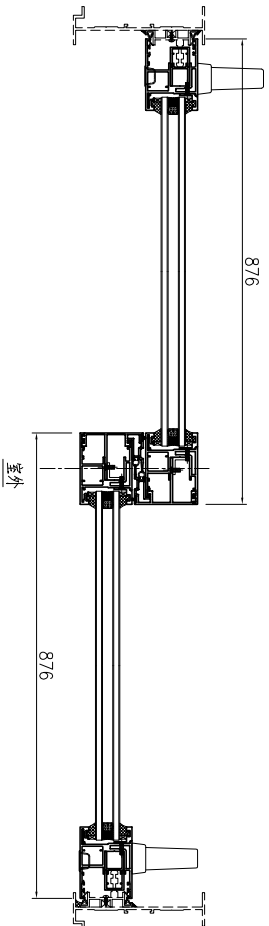


SECTION A-A

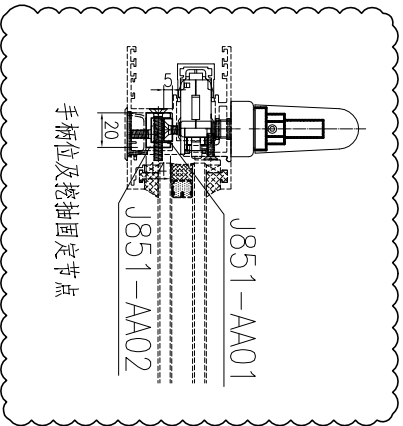

此加工图用于窗号 T2-W49BR趟门玉组框图。


序号	产品编号	料号	产品名称	L(mm)	数量	备注
1	J851-AL07-01	X85780	門玉企	2444.5	1	
2	J851-AL08-01	X85780	門玉企	2444.5	1	
3	J851-AL09-01	X85780	門玉企	2444.5	1	
4	J851-AL10-01	X85780	門玉企	2444.5	1	
5	J851-AL11-04	X85780	門玉頂	906	1	
5A	J851-AL11bR-04	X85780	門玉頂	906	1	
6	J851-AL12-04	X85780	門玉底	906	1	
6A	J851-AL12bR-04	X85780	門玉底	906	1	
7	J851-AL13-02	X85703	門玉勾料	2444.5	1	
8	J851-AL14-02	X85703	門玉勾料	2444.5	1	
9	J851-AL15-02	X85700	玻璃線	2311.5	2	
10	J851-AL16-02	X85700	玻璃線	2311.5	2	
11	J851-AL17-06	X85700	玻璃線	773	4	

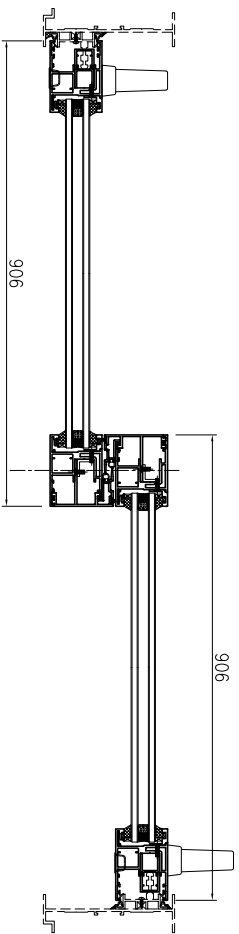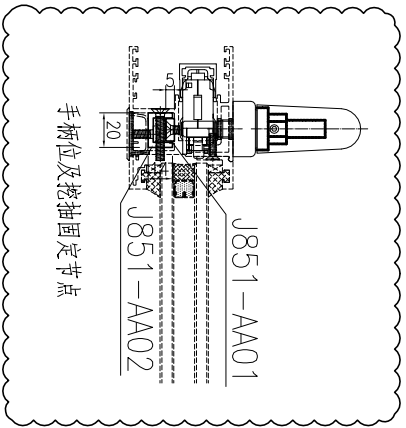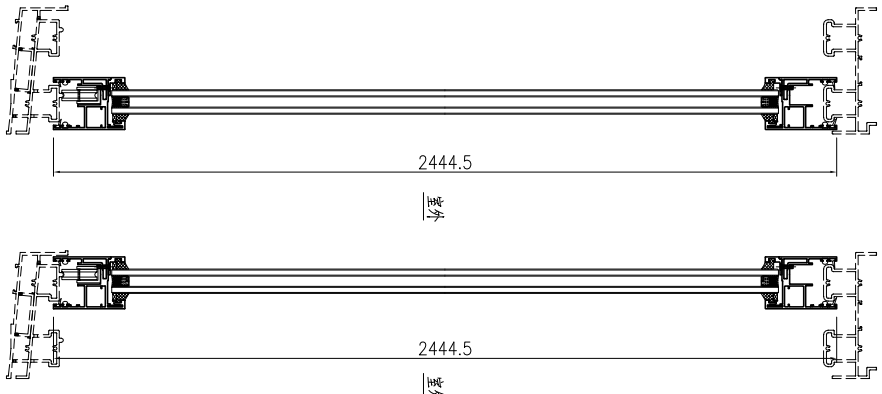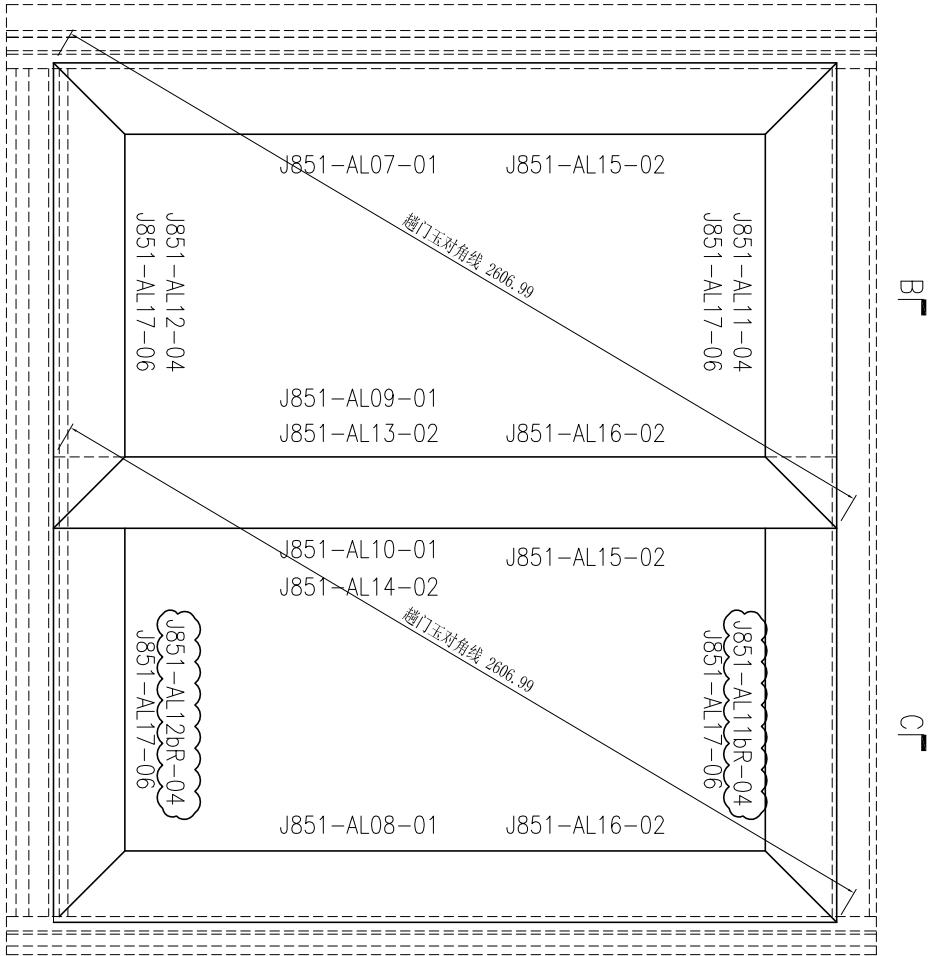

此加工图用于窗号 T1-W19D 趟门框组框图。


 MIDI Aluminium Fabricator Ltd.	美特铝質 有限公司		工程號: J851		窗號:		數量: 13		繪圖: 曾建平		日期: 2020-04-02		批准:		日期:		名稱: 趟門玉組裝圖		圖號: J851-ZK06	
	地盤: 青衣明匯		顏色: UCT534193SC-3 梘		位置:		校核: 王禮秋		日期: 2020-04-02		採用: 地盤		版本: D		版本:					

序号	产品编号	料号	产品名称	L(mm)	数量	备注
1	J851-AL07-01	X85780	門玉企	2444.5	1	
2	J851-AL08-01	X85780	門玉企	2444.5	1	
3	J851-AL09R-01	X85780	門玉企	2444.5	1	
4	J851-AL10R-01	X85780	門玉企	2444.5	1	
5	J851-AL11b-04	X85780	門玉頂	906	1	
5A	J851-AL11R-04	X85780	門玉頂	906	1	
6	J851-AL12b-04	X85780	門玉底	906	1	
6A	J851-AL12R-04	X85780	門玉底	906	1	
7	J851-AL13R-02	X85703	門玉勾料	2444.5	1	
8	J851-AL14R-02	X85703	門玉勾料	2444.5	1	
9	J851-AL15-02	X85700	玻璃線	2311.5	2	
10	J851-AL16-02	X85700	玻璃線	2311.5	2	
11	J851-AL17-06	X85700	玻璃線	773	4	

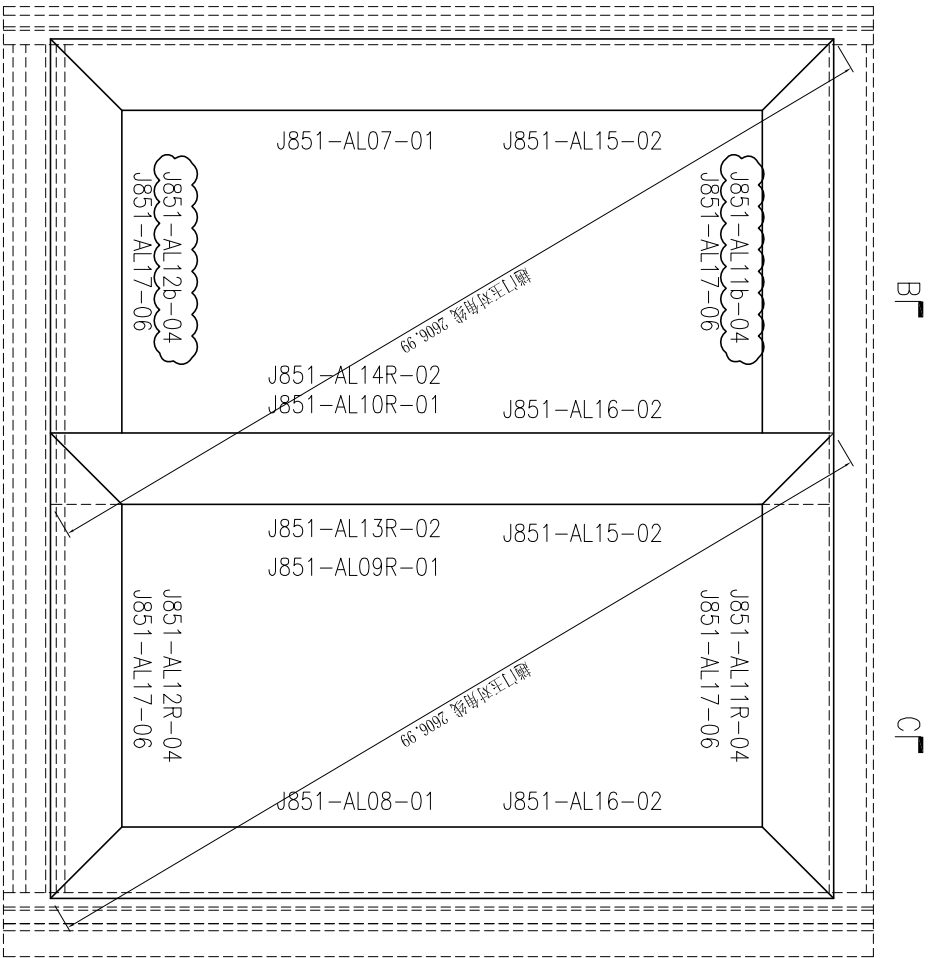


SECTION B-B

SECTION C-C

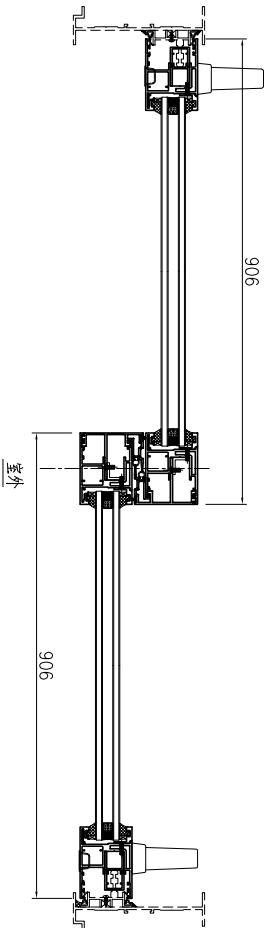


SECTION A-A

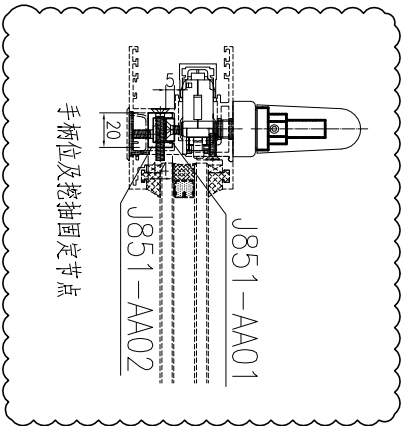


此加工图用于窗号 T2-W19DR 門玉組框图。

序号	产品编号	料号	产品名称	L(mm)	数量	备注

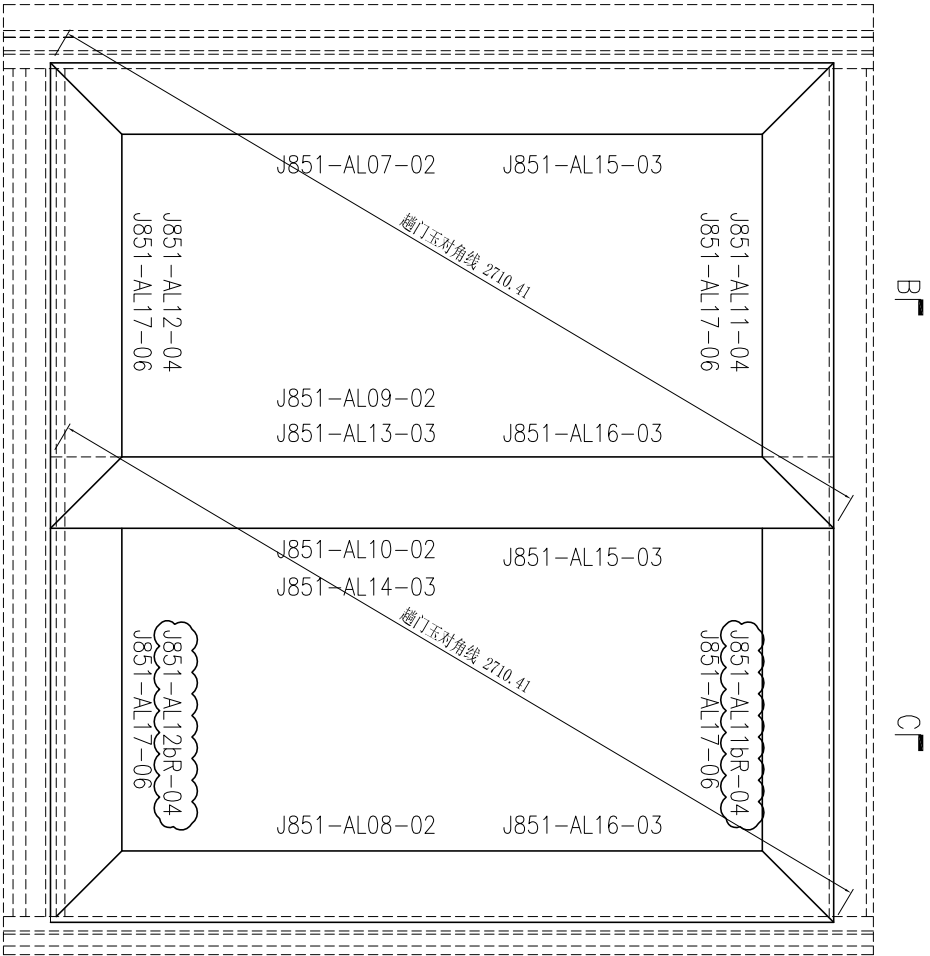


SECTION B-B

SECTION C-C




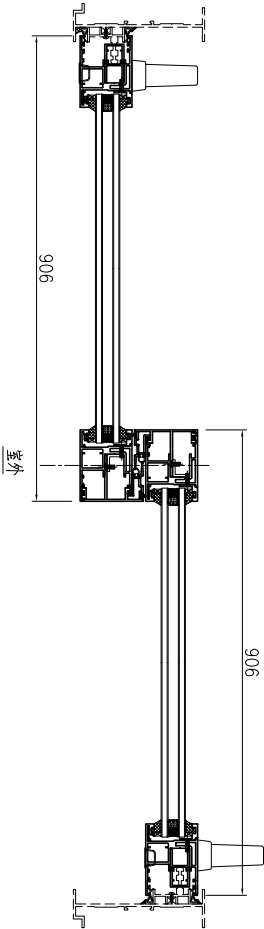


SECTION A-A

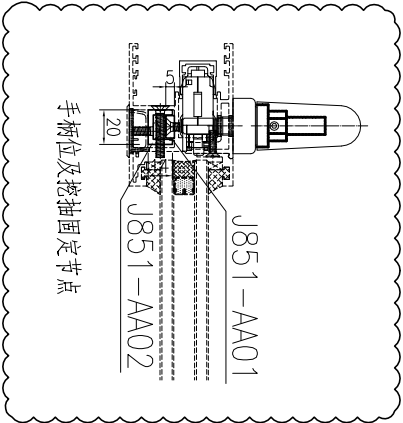





此加工图用于窗号 T1-W49D 趟门玉组框图。

序号	产品编号	料号	产品名称	L (mm)	数量	备注
1	J851-AL07-01	X85780	門玉企	2444.5	1	
2	J851-AL08-01	X85780	門玉企	2444.5	1	
3	J851-AL09-01	X85780	門玉企	2444.5	1	
4	J851-AL10-01	X85780	門玉企	2444.5	1	
5	J851-AL11-07	X85780	門玉頂	981	1	
5A	J851-AL11bR-07	X85780	門玉頂	981	1	
6	J851-AL12-07	X85780	門玉底	981	1	
6A	J851-AL12bR-07	X85780	門玉底	981	1	
7	J851-AL13-02	X85703	門玉勾料	2444.5	1	
8	J851-AL14-02	X85703	門玉勾料	2444.5	1	
9	J851-AL15-02	X85700	玻璃線	2311.5	2	
10	J851-AL16-02	X85700	玻璃線	2311.5	2	
11	J851-AL17-09	X85700	玻璃線	848	4	

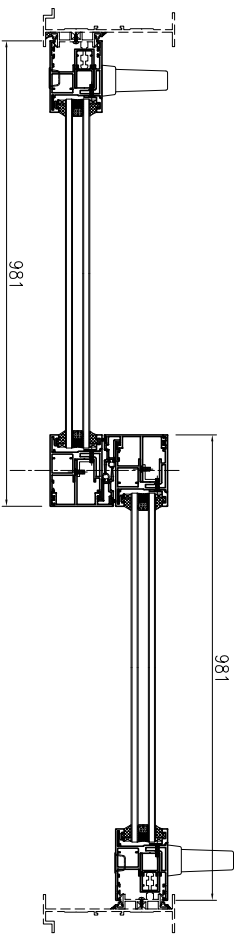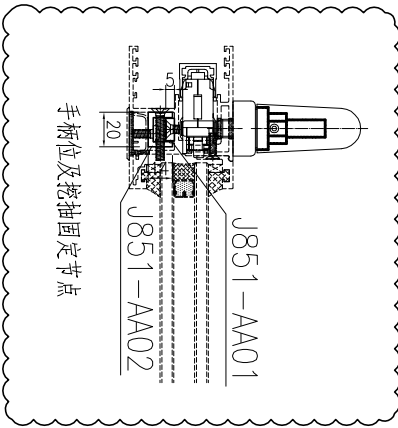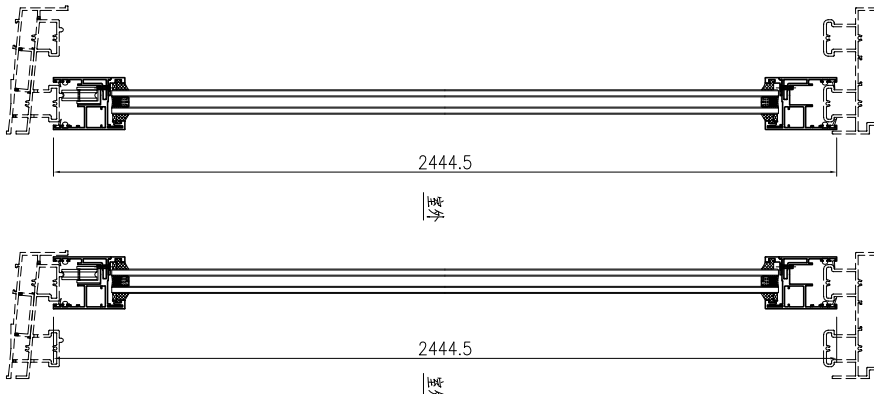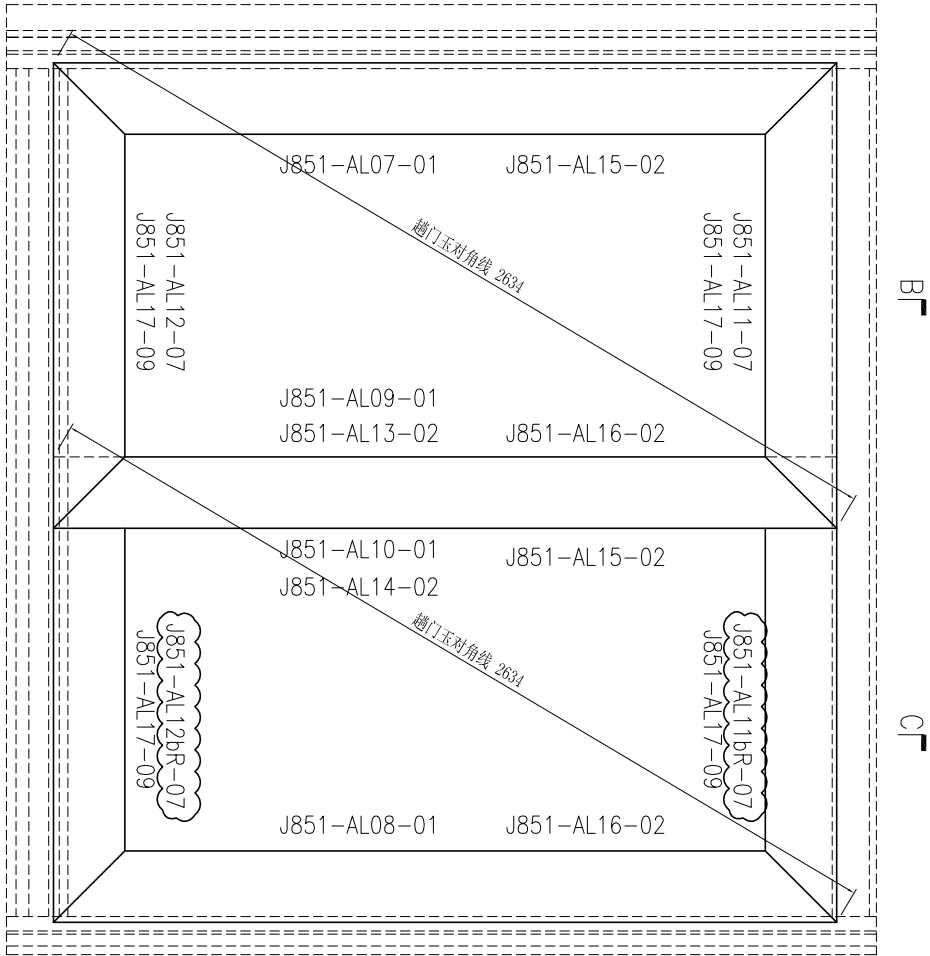

此加工图用于窗号 T2-W19A2 趟门框组框图。

序号	产品编号	料号	产品名称	L (mm)	数量	备注
1	J851-AL07-02	X85780	門玉企	2554.5	1	
2	J851-AL08-02	X85780	門玉企	2554.5	1	
3	J851-AL09-02	X85780	門玉企	2554.5	1	
4	J851-AL10-02	X85780	門玉企	2554.5	1	
5	J851-AL11-07	X85780	門玉頂	981	1	
5A	J851-AL11bR-07	X85780	門玉頂	981	1	
6	J851-AL12-07	X85780	門玉底	981	1	
6A	J851-AL12bR-07	X85780	門玉底	981	1	
7	J851-AL13-02	X85703	門玉勾料	2554.5	1	
8	J851-AL14-02	X85703	門玉勾料	2554.5	1	
9	J851-AL15-03	X85700	玻璃線	2421.5	2	
10	J851-AL16-03	X85700	玻璃線	2421.5	2	
11	J851-AL17-09	X85700	玻璃線	848	4	

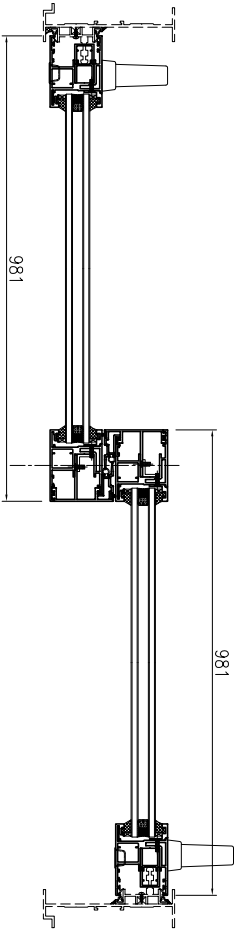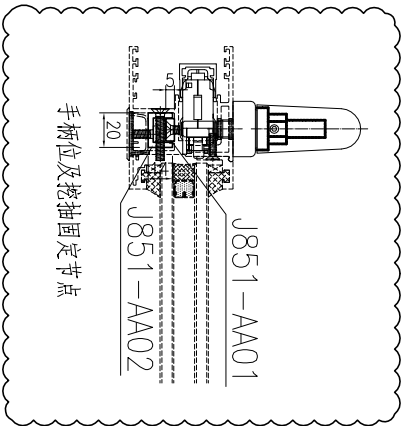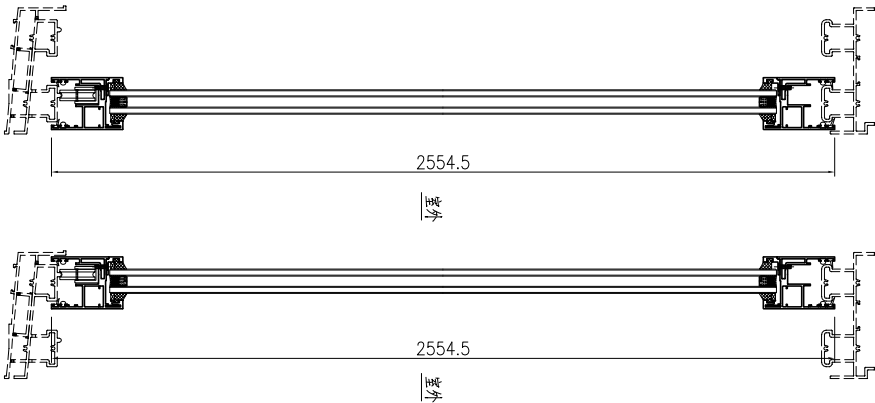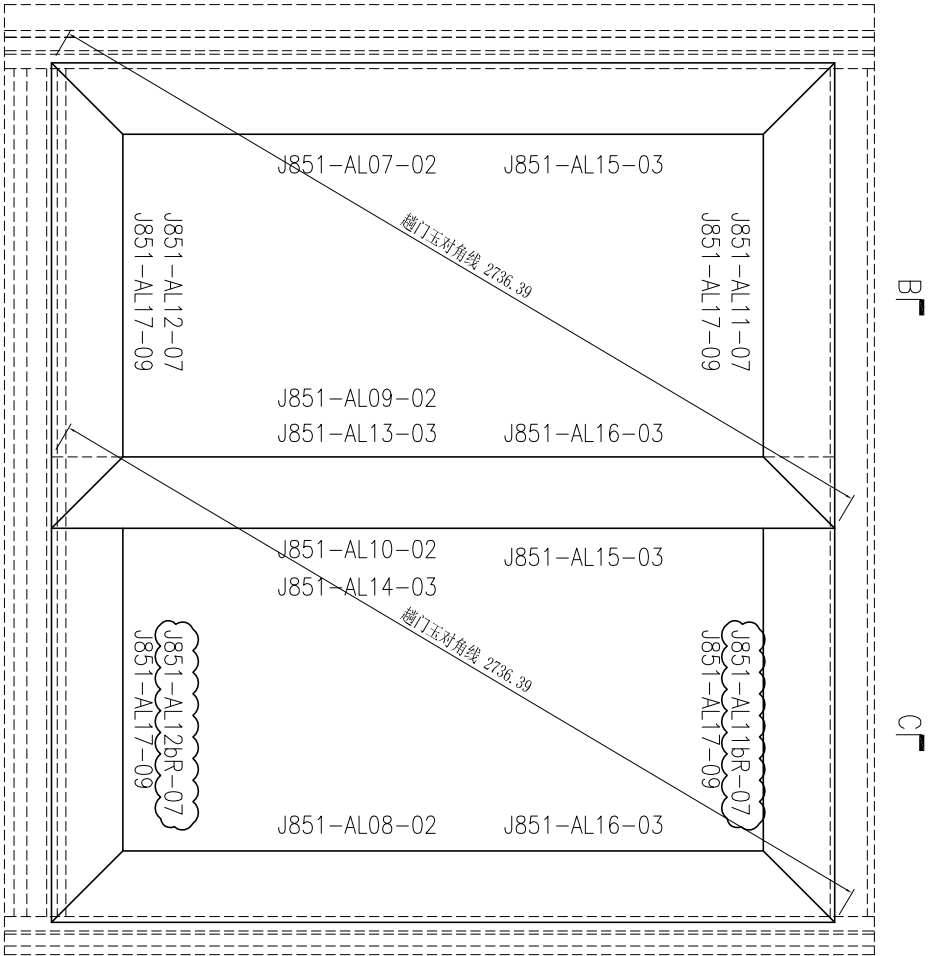





SECTION A-A

SECTION B-B

SECTION C-C

此加工图用于窗号 T2-W49A2 趟门玉组框图。

序号	产品编号	料号	产品名称	L(mm)	数量	备注
1	J851-AL07-01	X85780	門玉企	2444.5	1	
2	J851-AL08-01	X85780	門玉企	2444.5	1	
3	J851-AL09-01	X85780	門玉企	2444.5	1	
4	J851-AL10-01	X85780	門玉企	2444.5	1	
5	J851-AL11-08	X85780	門玉頂	1051	1	
5A	J851-AL11bR-08	X85780	門玉頂	1051	1	
6	J851-AL12-08	X85780	門玉底	1051	1	
6A	J851-AL12bR-08	X85780	門玉底	1051	1	
7	J851-AL13-02	X85703	門玉勾料	2444.5	1	
8	J851-AL14-02	X85703	門玉勾料	2444.5	1	
9	J851-AL15-02	X85700	玻璃線	2311.5	2	
10	J851-AL16-02	X85700	玻璃線	2311.5	2	
11	J851-AL17-10	X85700	玻璃線	918	4	

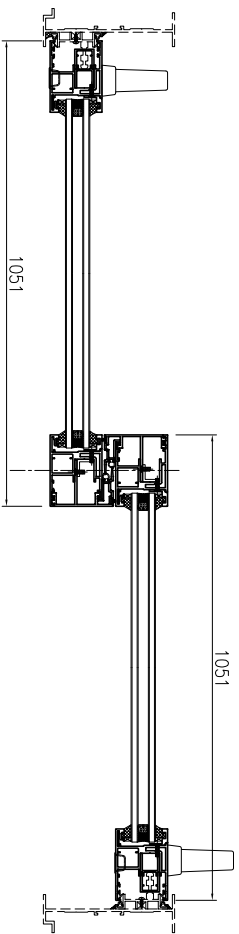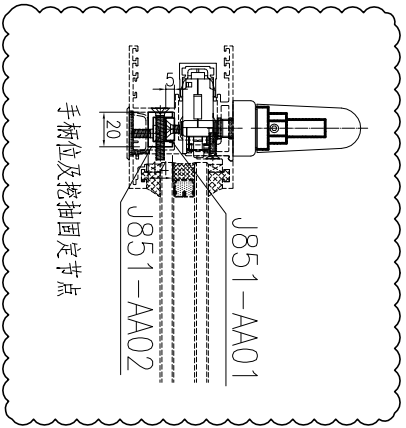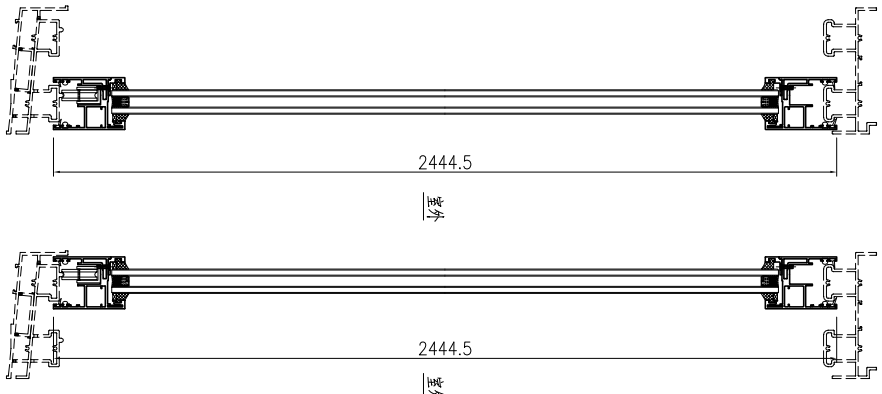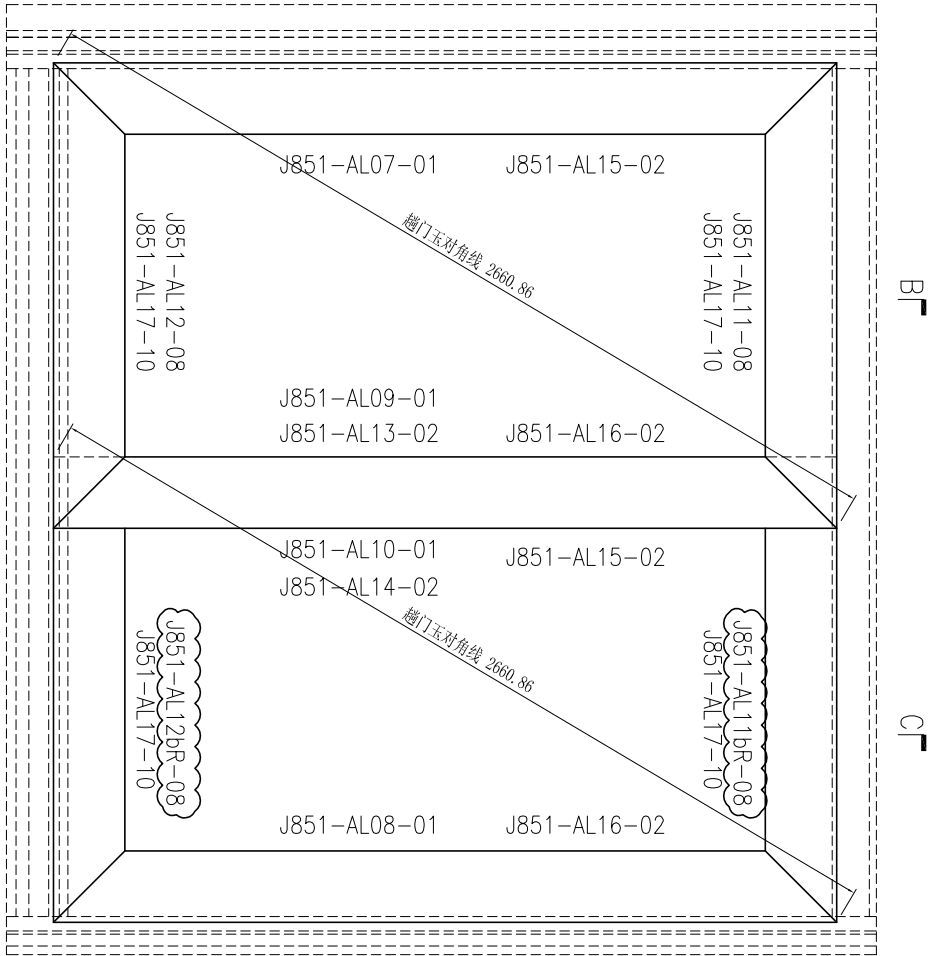


SECTION A-A

SECTION B-B


SECTION C-C

此加工图用于窗号 T2-W19A3 趟门玉组框图。




序号	产品编号	料号	产品名称	L(mm)	数量	备注
1	J851-AL07-02	X85780	門五金	2554.5	1	
2	J851-AL08-02	X85780	門五金	2554.5	1	
3	J851-AL09R-02	X85780	門五金	2554.5	1	
4	J851-AL10R-02	X85780	門五金	2554.5	1	
5	J851-AL11b-08	X85780	門玉頂	1051	1	
5A	J851-AL11R-08	X85780	門玉頂	1051	1	
6	J851-AL12b-08	X85780	門玉底	1051	1	
6A	J851-AL12R-08	X85780	門玉底	1051	1	
7	J851-AL13R-02	X85703	門玉勾料	2554.5	1	
8	J851-AL14R-02	X85703	門玉勾料	2554.5	1	
9	J851-AL15-03	X85700	玻璃墊	2421.5	2	
10	J851-AL16-03	X85700	玻璃墊	2421.5	2	
11	J851-AL17-10	X85700	玻璃墊	918	4	

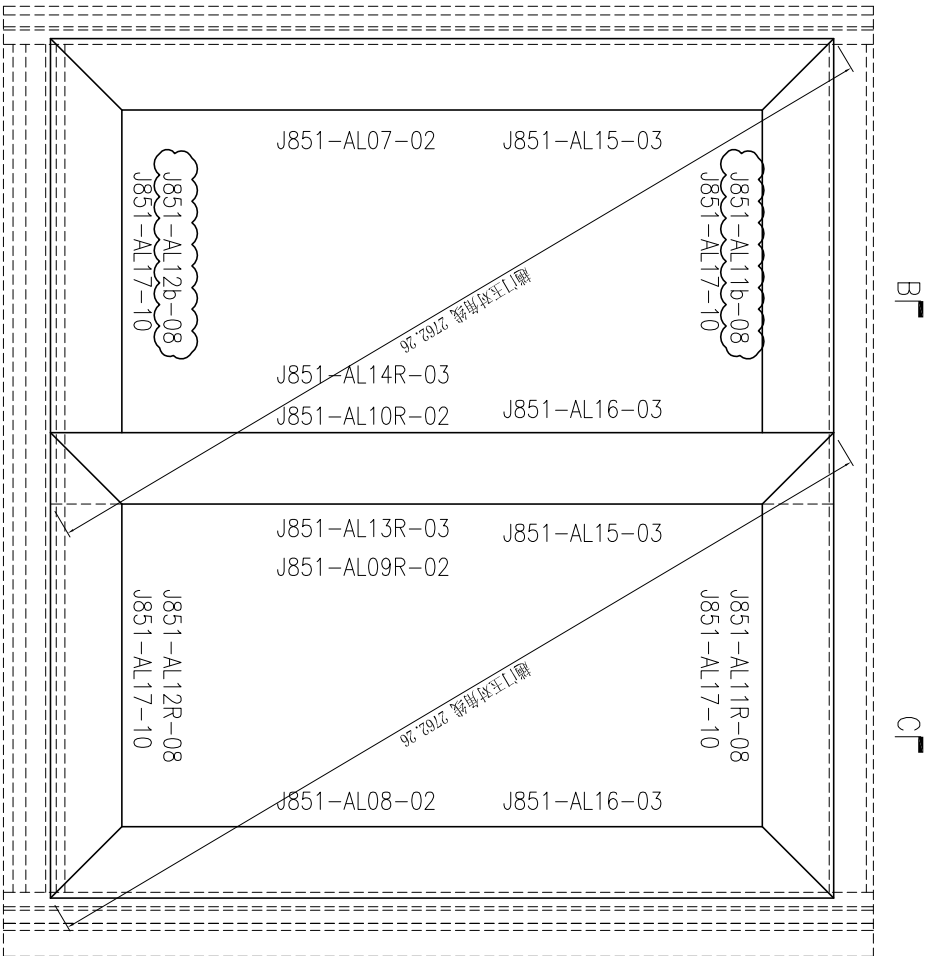

SECTION B-B

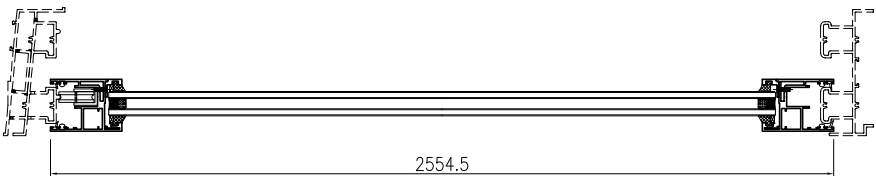

SECTION C-C

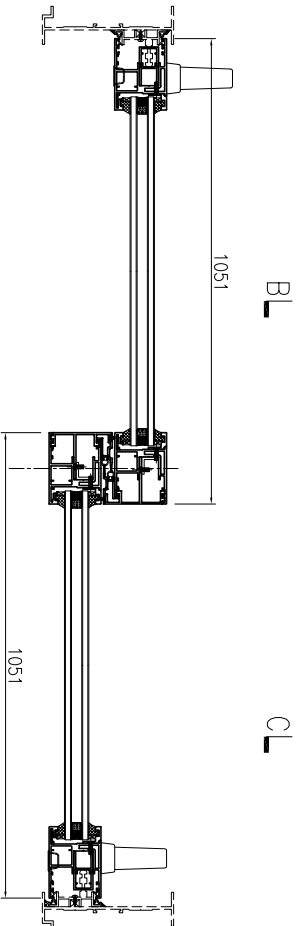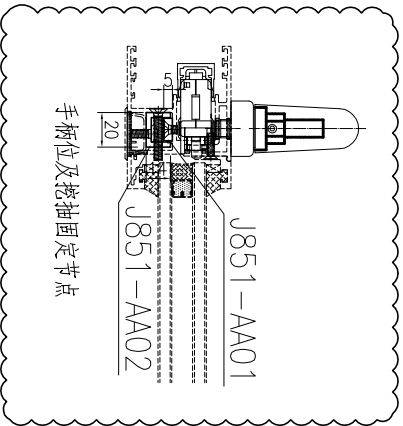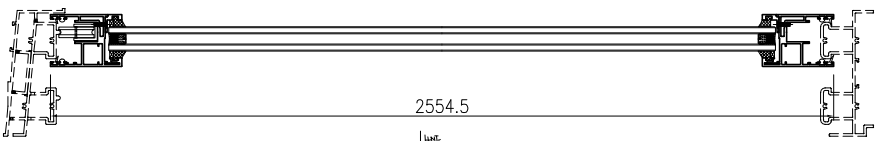


SECTION A-A

此加工图用于窗号 T1-W49A2R 趟门玉组框图。


序号	产品编号	料号	产品名称	L(mm)	数量	备注
1	J851-AL07a-01	X85780	門玉金	2444.5	1	
2	J851-AL08a-01	X85780	門玉金	2444.5	1	
3	J851-AL09a-01	X85780	門玉金	2444.5	1	
4	J851-AL10a-01	X85780	門玉金	2444.5	1	
5	J851-AL11a-03	X85780	門玉頂	876	1	
5A	J851-AL11Rc-03	X85780	門玉頂	876	1	
6	J851-AL12a-03	X85780	門玉底	876	1	
6A	J851-AL12Rc-03	X85780	門玉底	876	1	
7	J851-AL13a-01	X85703	門玉勾料	2444.5	1	
8	J851-AL14a-01	X85703	門玉勾料	2444.5	1	
9	J851-AL15a-01	X85700	玻璃綠	2311.5	2	
10	J851-AL16a-01	X85700	玻璃綠	2311.5	2	
11	J851-AL17a-05	X85700	玻璃綠	743	4	

工程號: J851	窗號:	數量: 26	繪圖: 曾建平	日期: 2020-04-02	批准:	名稱: 趟門玉組裝圖	圖號: J851-ZK11R
地盤: 青衣明匯	顏色: 10C43350SC(H)-3 皓	位置:	校核: 王禮秋	日期: 2020-04-02	採用: 地盤	版本: C	版本:



SECTION A-A

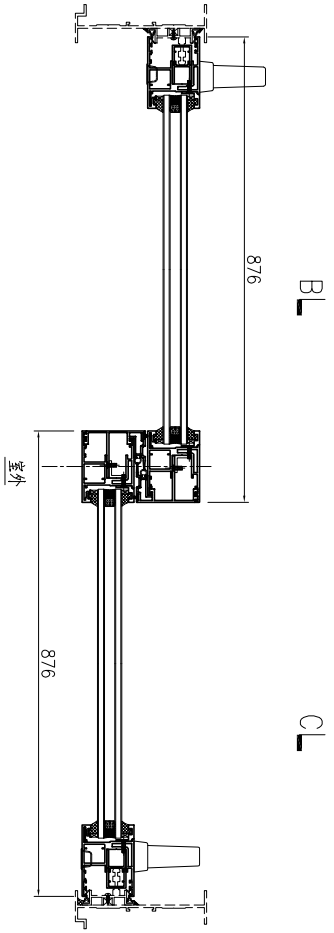

SECTION B-B

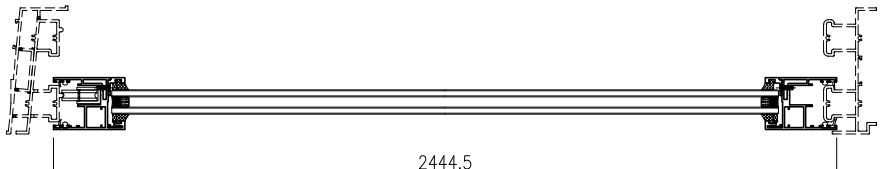





SECTION C-C

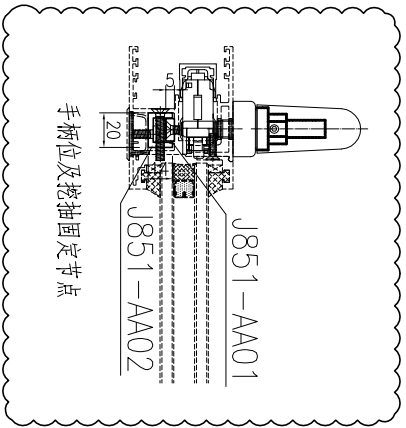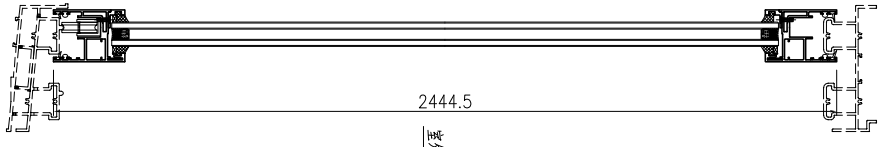

序号	产品编号	料号	产品名称	L(mm)	数量	备注
1	J851-AL07a-01	X85780	門玉企	2444.5	1	
2	J851-AL08a-01	X85780	門玉企	2444.5	1	
3	J851-AL09Ra-01	X85780	門玉企	2444.5	1	
4	J851-AL10Ra-01	X85780	門玉企	2444.5	1	
5	J851-AL11c-03	X85780	門玉頂	876	1	
5A	J851-AL11Ra-03	X85780	門玉頂	876	1	
6	J851-AL12c-03	X85780	門玉底	876	1	
6A	J851-AL12Ra-03	X85780	門玉底	876	1	
7	J851-AL13Ra-01	X85703	門玉勾料	2444.5	1	
8	J851-AL14Ra-01	X85703	門玉勾料	2444.5	1	
9	J851-AL15a-01	X85700	玻璃線	2311.5	2	
10	J851-AL16a-01	X85700	玻璃線	2311.5	2	
11	J851-AL17a-05	X85700	玻璃線	743	4	

此加工图用于窗号 T1-W19CRa & T2-W19BRa 趟门框组框图。
备注: T1-W19CRa有13副, T2-W19BRa有13副。

序号	产品编号	料号	产品名称	L(mm)	数量	备注
1	J851-AL07a-02	X85780	門五金	2554.5	1	
2	J851-AL08a-02	X85780	門五金	2554.5	1	
3	J851-AL09a-02	X85780	門五金	2554.5	1	
4	J851-AL10a-02	X85780	門五金	2554.5	1	
5	J851-AL11a-03	X85780	門玉頂	876	1	
5A	J851-AL11Rc-03	X85780	門玉頂	876	1	
6	J851-AL12a-03	X85780	門玉底	876	1	
6A	J851-AL12Rc-03	X85780	門玉底	876	1	
7	J851-AL13a-02	X85703	門玉勾料	2554.5	1	
8	J851-AL14a-02	X85703	門玉勾料	2554.5	1	
9	J851-AL15a-02	X85700	玻璃邊	2421.5	2	
10	J851-AL16a-02	X85700	玻璃邊	2421.5	2	
11	J851-AL17a-05	X85700	玻璃邊	743	4	

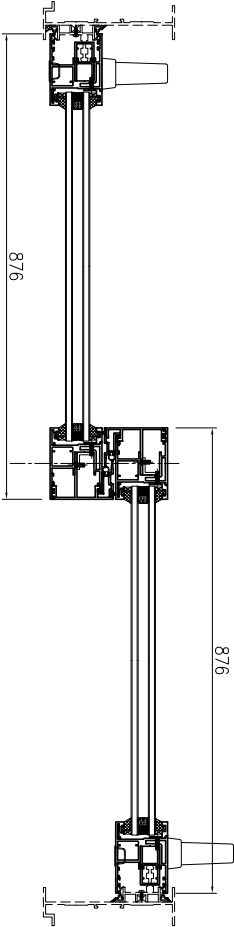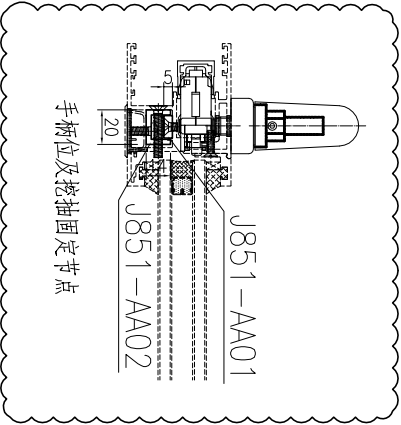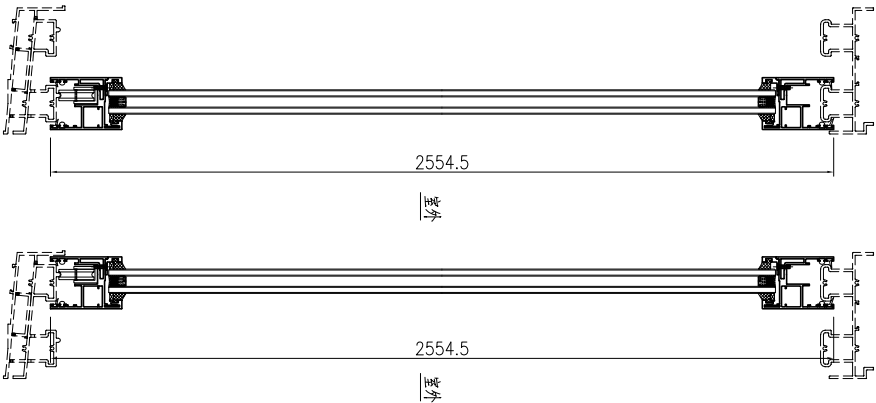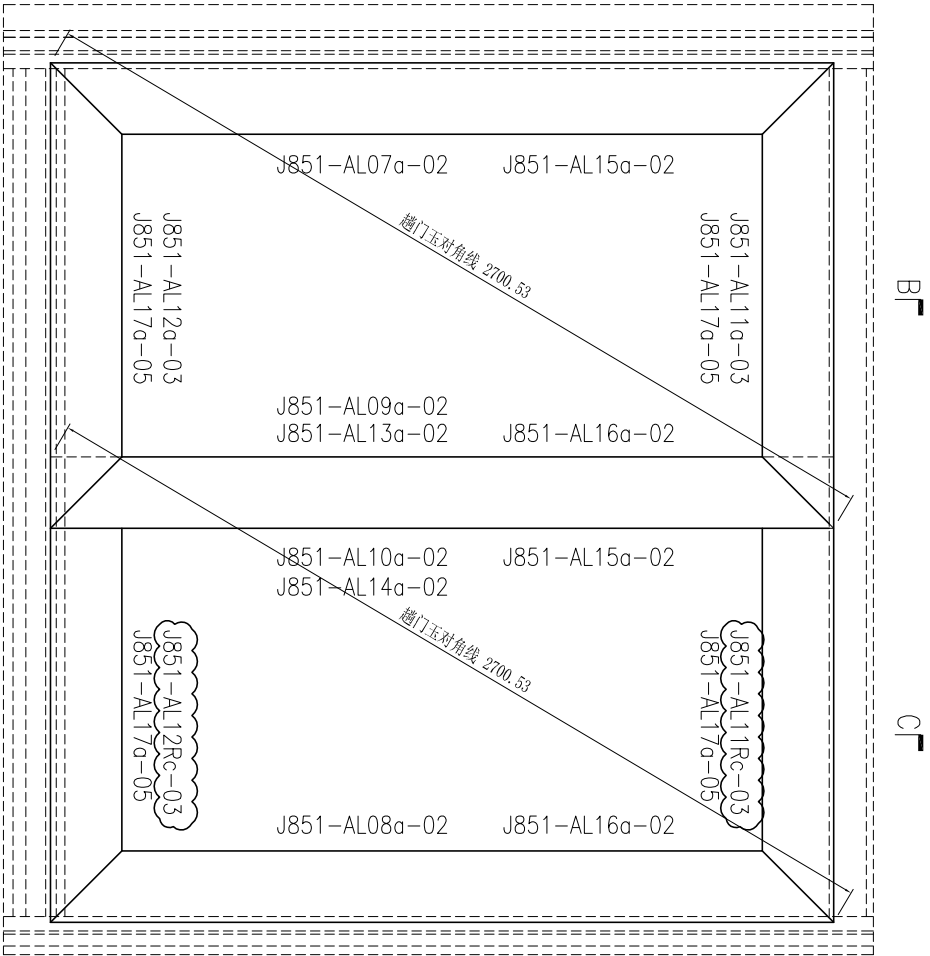

此加工图用于窗号 T1-W49B1 趟门框组框图。



美特铝质 有限公司
MIDI Aluminium Fabricator Ltd.

工程號: J851
地盤: 青衣明匯

窗號: 顏色: TUC43350SC(H)-3 色

數量: 1
位置:

繪圖: 曾建平
校核: 王禮秋

日期: 2020-04-02
日期: 2020-04-02

批准: 日期:
採用: 地盤 工廠

名稱: 趟門玉組裝圖
版本: B

圖號: J851-ZK11a
版本:



美特铝质 有限公司
MIDI Aluminium Fabricator Ltd.

工程號: J851
地點: 青衣明匯

窗號: 顏色: TUC43350SC(H)-3 皓

數量: 2
位置:

繪圖: 曾建平
校核: 王禮秋

日期: 2020-04-02
日期: 2020-04-02


批准: 採用: 地盤 工廠

名稱: 趟門組裝圖
版本: B

圖號: J851-ZK110R
版本:



SECTION A-A

此加工圖用于窗号 T1-W49CRa & T1-W49B1R趟門框組框圖。
备注: T1-W49CRa有1副, T1-W49B1R有1副。

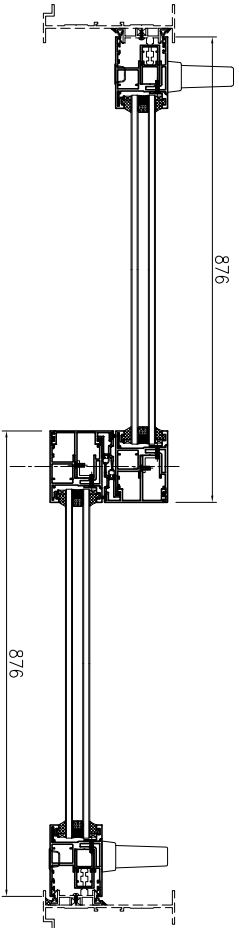


SECTION B-B

SECTION C-C

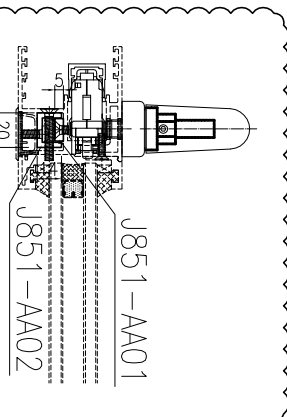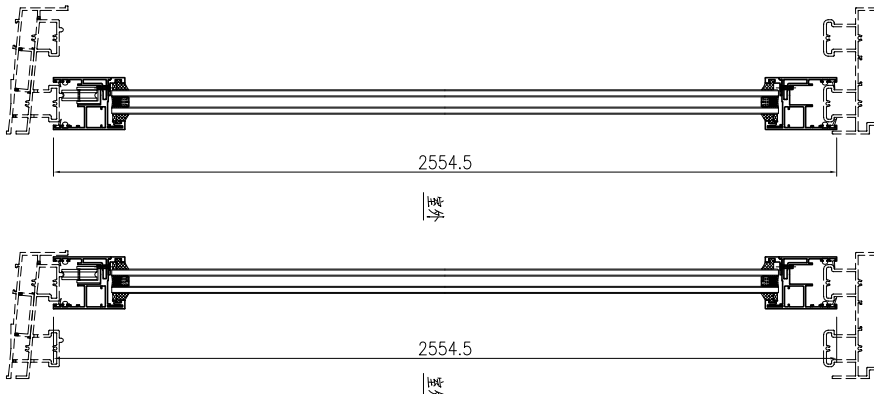


序号	产品编号	料号	产品名称	L(mm)	数量	备注
1	J851-AL07a-02	X85780	門五金	2554.5	1	
2	J851-AL08a-02	X85780	門五金	2554.5	1	
3	J851-AL09Ra-02	X85780	門五金	2554.5	1	
4	J851-AL10Ra-02	X85780	門五金	2554.5	1	
5	J851-AL11c-03	X85780	門五金	876	1	
5A	J851-AL11Ra-03	X85780	門五金	876	1	
6	J851-AL12c-03	X85780	門五金	876	1	
6A	J851-AL12Ra-03	X85780	門五金	876	1	
7	J851-AL13Ra-02	X85703	門五金	2554.5	1	
8	J851-AL14Ra-02	X85703	門五金	2554.5	1	
9	J851-AL15a-02	X85700	玻璃	2421.5	2	
10	J851-AL16a-02	X85700	玻璃	2421.5	2	
11	J851-AL17a-05	X85700	玻璃	743	4	

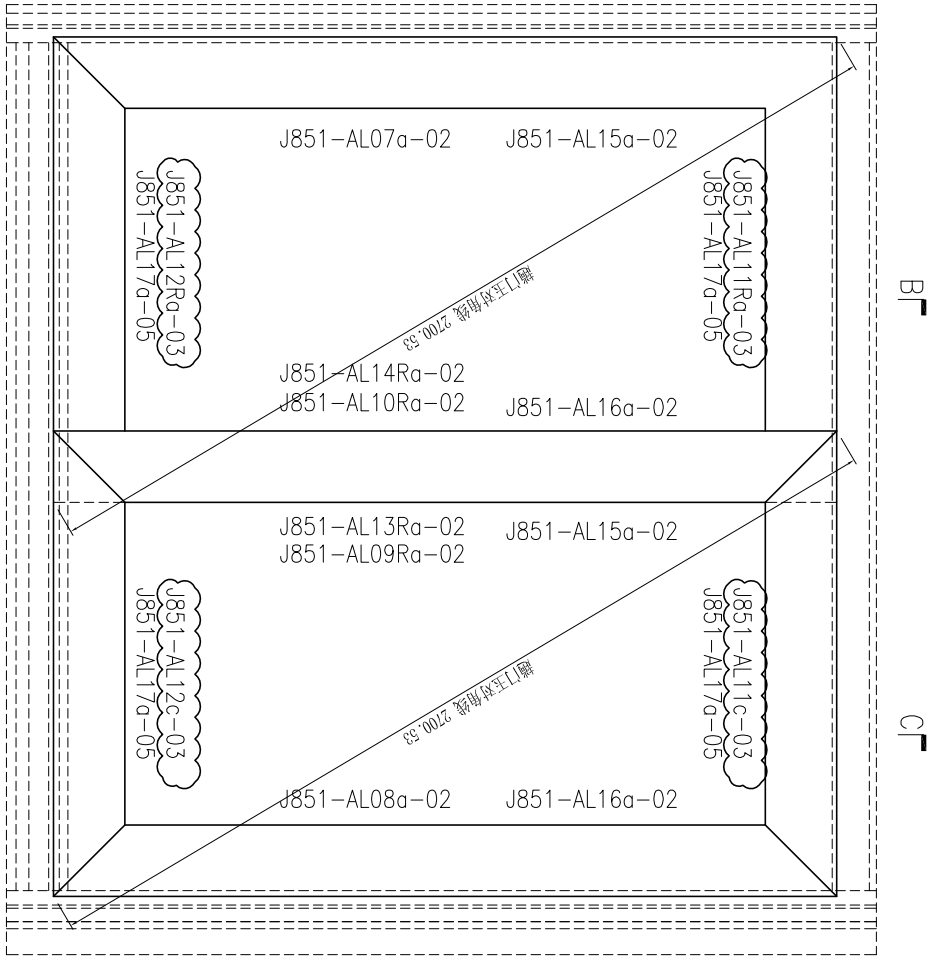


A

A




序号	产品编号	料号	产品名称	L(mm)	数量	备注
1	J851-AL07a-01	X85780	門五金	2444.5	1	
2	J851-AL08a-01	X85780	門五金	2444.5	1	
3	J851-AL09a-01	X85780	門五金	2444.5	1	
4	J851-AL10a-01	X85780	門五金	2444.5	1	
5	J851-AL11a-04	X85780	門五金	906	1	
5A	J851-AL11RC-04	X85780	門五金	906	1	
6	J851-AL12a-04	X85780	門五金	906	1	
6A	J851-AL12RC-04	X85780	門五金	906	1	
7	J851-AL13a-01	X85703	門五金料	2444.5	1	
8	J851-AL14a-01	X85703	門五金料	2444.5	1	
9	J851-AL15a-01	X85700	玻璃垫	2311.5	2	
10	J851-AL16a-01	X85700	玻璃垫	2311.5	2	
11	J851-AL17a-06	X85700	玻璃垫	773	4	

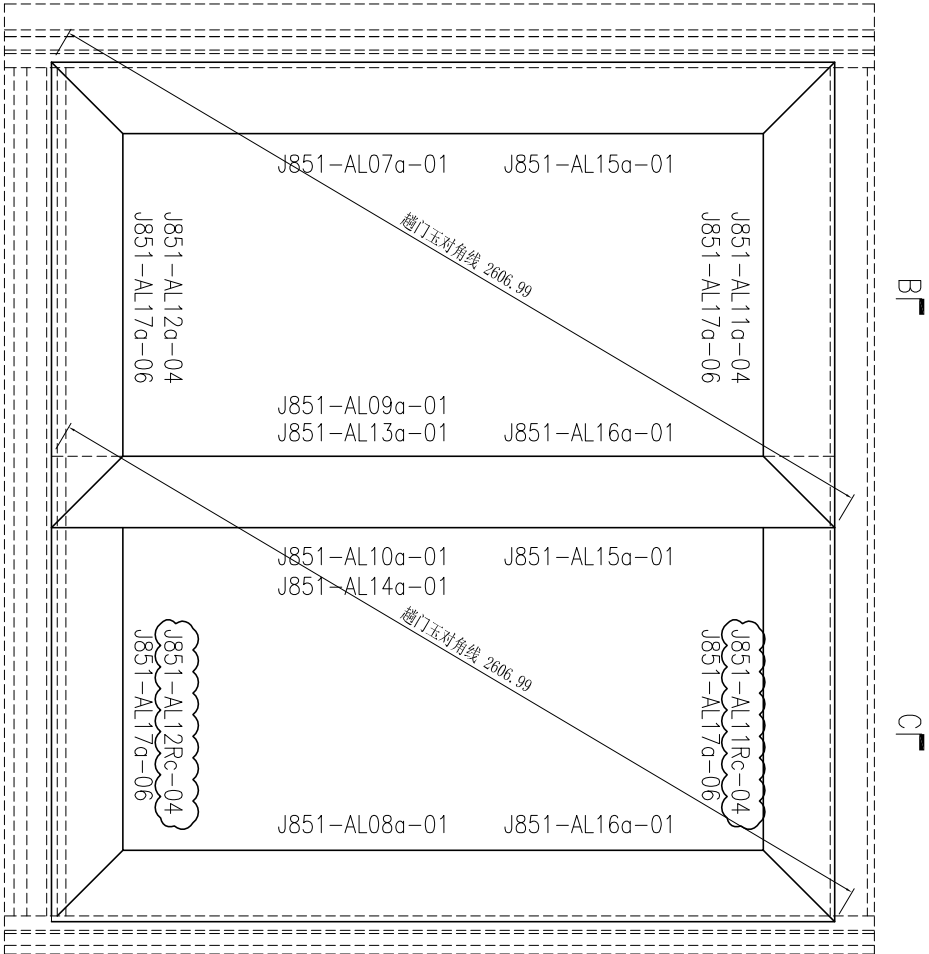

SECTION B-B

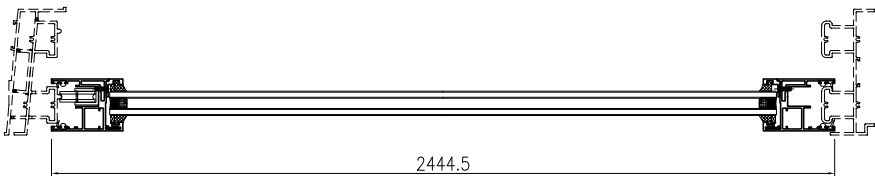

SECTION C-C

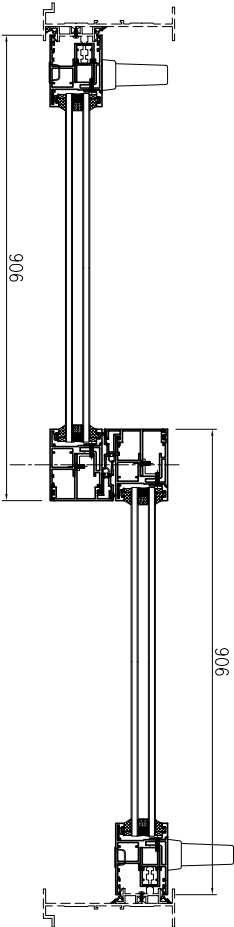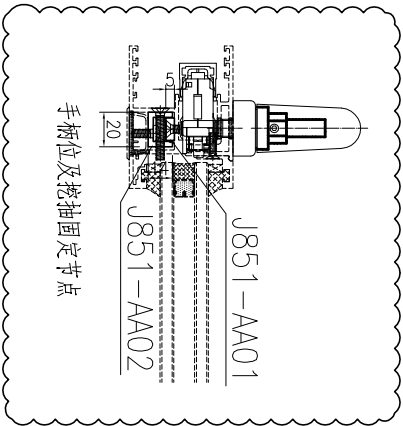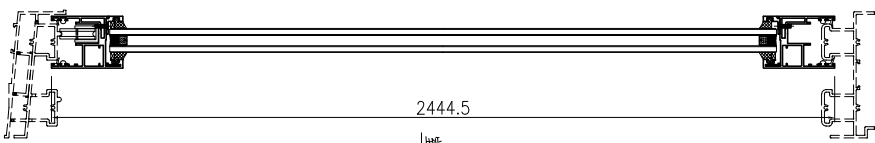

SECTION A-A



美特铝质 有限公司
MIDI Aluminium Fabricator Ltd.

工程號: J851
地盤: 青衣明匯

窗號: 顏色: TUC43350SC(H)-3 皓

數量: 14
位置:

繪圖: 曾建平
校核: 王禮秋

日期: 2020-04-02
日期: 2020-04-02

批准: 日期:
採用: 地盤 工廠

名稱: 趟门玉組裝圖
版本: C

圖號: J851-ZK12
版本:


此加工圖用于窗号 T1-W19Dc 趟门玉组框图。



美特铝质 有限公司
MIDI Aluminium Fabricator Ltd.


工程號: J851	窗號:	數量: 13	繪圖: 曾建平	日期: 2020-04-02	批准:	名稱: 趟門玉組裝圖	圖號: J851-ZK12R
地盤: 青衣明匯	顏色: TUC43350SC(H)-3 皓	位置:	校核: 王禮秋	日期: 2020-04-02	採用: 地盤	版本: C	版本:

SECTION A-A


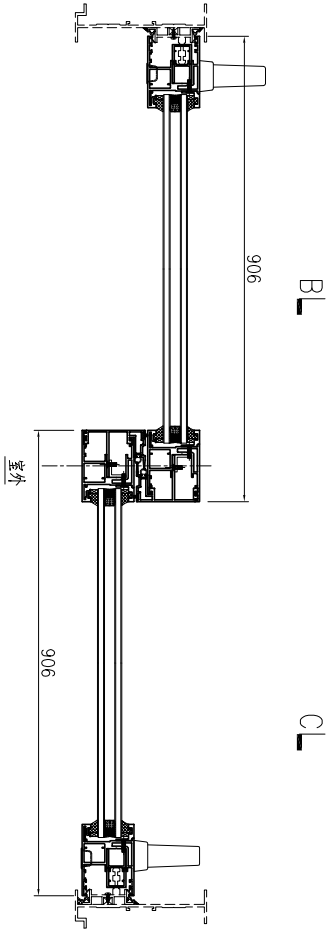


此加工圖用于窗号 T2-W19DRQ 趟門框組框圖。

SECTION B-B


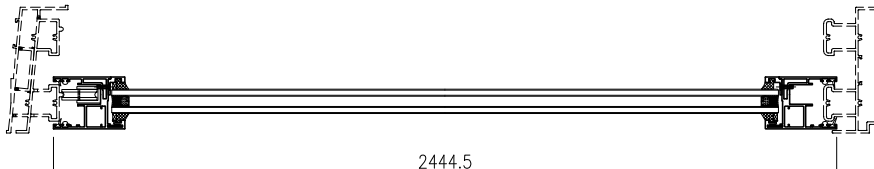


SECTION C-C

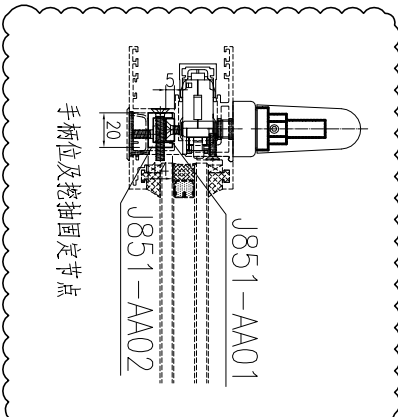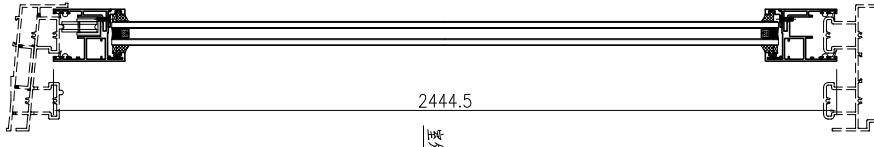



序号	产品编号	料号	产品名称	L (mm)	数量	备注
1	J851-AL07a-01	X85780	門玉企	2444.5	1	
2	J851-AL08a-01	X85780	門玉企	2444.5	1	
3	J851-AL09Ra-01	X85780	門玉企	2444.5	1	
4	J851-AL10Ra-01	X85780	門玉企	2444.5	1	
5	J851-AL11c-04	X85780	門玉頂	906	1	
5A	J851-AL11Ra-04	X85780	門玉頂	906	1	
6	J851-AL12c-04	X85780	門玉底	906	1	
6A	J851-AL12Ra-04	X85780	門玉底	906	1	
7	J851-AL13Ra-01	X85703	門玉勾料	2444.5	1	
8	J851-AL14Ra-01	X85703	門玉勾料	2444.5	1	
9	J851-AL15a-01	X85700	玻璃線	2311.5	2	
10	J851-AL16a-01	X85700	玻璃線	2311.5	2	
11	J851-AL17a-06	X85700	玻璃線	773	4	

序号	产品编号	料号	产品名称	L (mm)	数量	备注
1	J851-AL07a-02	X85780	門玉企	2554.5	1	
2	J851-AL08a-02	X85780	門玉企	2554.5	1	
3	J851-AL09Ra-02	X85780	門玉企	2554.5	1	
4	J851-AL10Ra-02	X85780	門玉企	2554.5	1	
5	J851-AL11c-04	X85780	門玉頂	906	1	
5A	J851-AL11Ra-04	X85780	門玉頂	906	1	
6	J851-AL12c-04	X85780	門玉底	906	1	
6A	J851-AL12Ra-04	X85780	門玉底	906	1	
7	J851-AL13Rc-02	X85703	門玉勾料	2554.5	1	
8	J851-AL14Ra-02	X85703	門玉勾料	2554.5	1	
9	J851-AL15a-02	X85700	玻璃線	2421.5	2	
10	J851-AL16a-02	X85700	玻璃線	2421.5	2	
11	J851-AL17a-06	X85700	玻璃線	773	4	

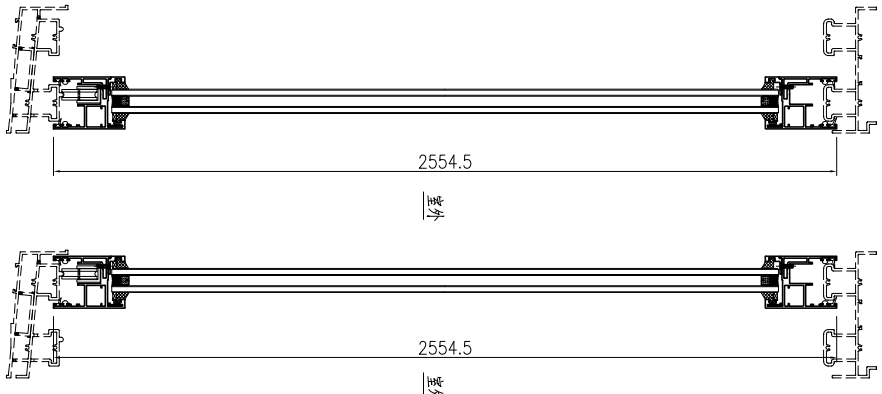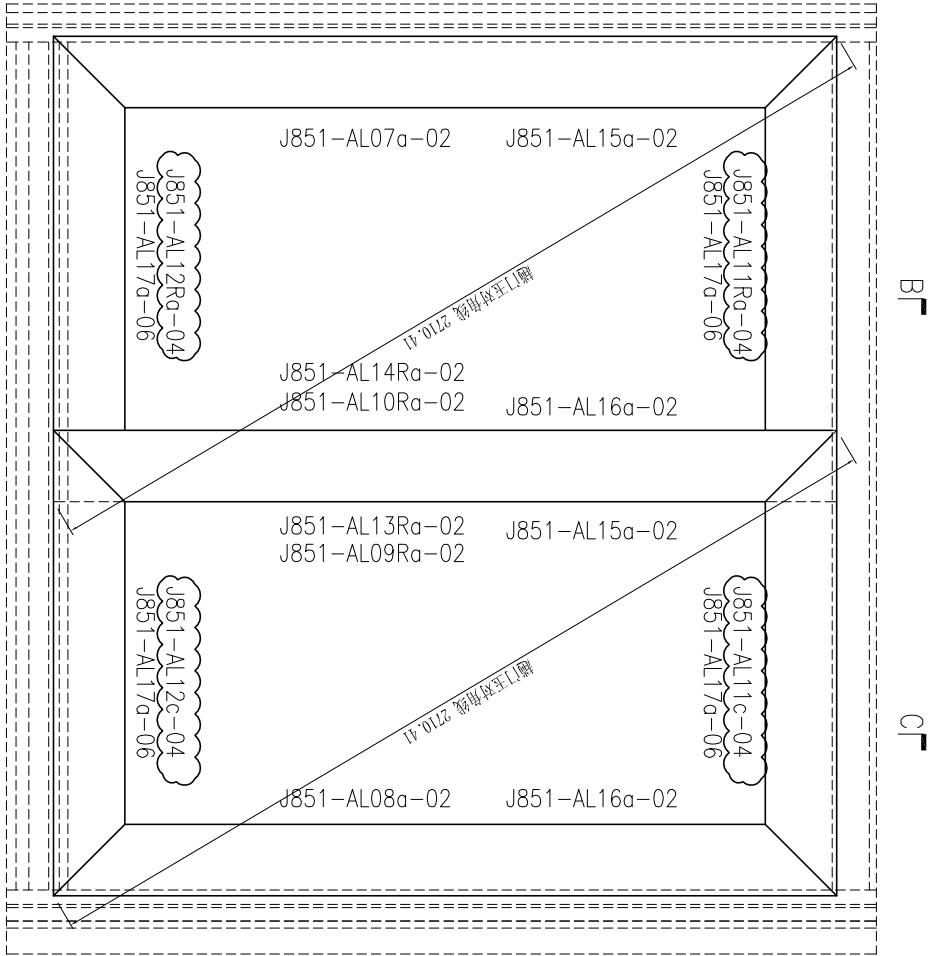

SECTION B-B

SECTION C-C

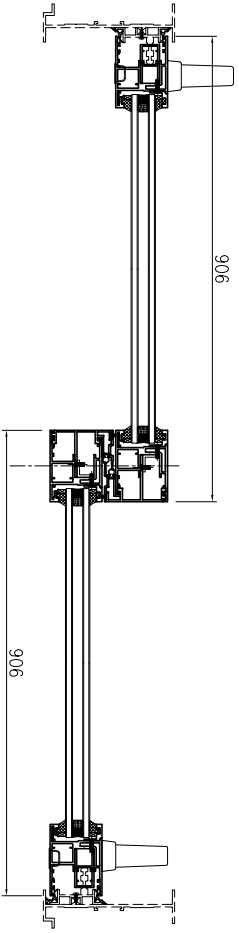
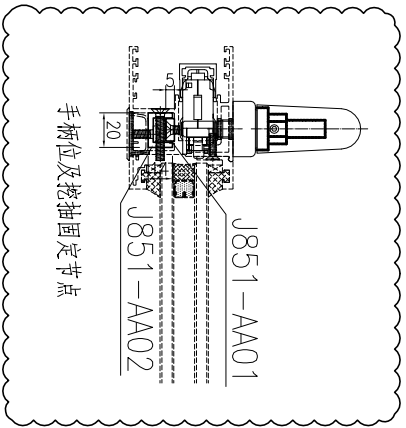


SECTION A-A

此加工图用于窗号 T2-W49DR 趟门框组框图。



 美特铝质 有限公司 MIDI Aluminium Fabricator Ltd.		工程號: J851	窗號: 1	繪圖: 曾建平	日期: 2020-04-02	批准: 日期:	名稱: 趟門組裝圖	圖號: J851-ZK12aR
地盤: 青衣明匯	顏色: TUC43350SC(H)-3 皓	位置:	校核: 王禮秋	日期: 2020-04-02	採用: 地盤	工廠	版本: B	版本:

序号	产品编号	料号	产品名称	L (mm)	数量	备注
1	J851-AL07a-01	X85780	門玉企	2444.5	1	
2	J851-AL08a-01	X85780	門玉企	2444.5	1	
3	J851-AL09a-01	X85780	門玉企	2444.5	1	
4	J851-AL10a-01	X85780	門玉企	2444.5	1	
5	J851-AL11a-08	X85780	門玉頂	1051	1	
5A	J851-AL11Rc-08	X85780	門玉頂	1051	1	
6	J851-AL12a-08	X85780	門玉底	1051	1	
6A	J851-AL12Rc-08	X85780	門玉底	1051	1	
7	J851-AL13a-01	X85703	門玉勾料	2444.5	1	
8	J851-AL14a-01	X85703	門玉勾料	2444.5	1	
9	J851-AL15a-01	X85700	玻璃線	2311.5	2	
10	J851-AL16a-01	X85700	玻璃線	2311.5	2	
11	J851-AL17a-10	X85700	玻璃線	918	4	

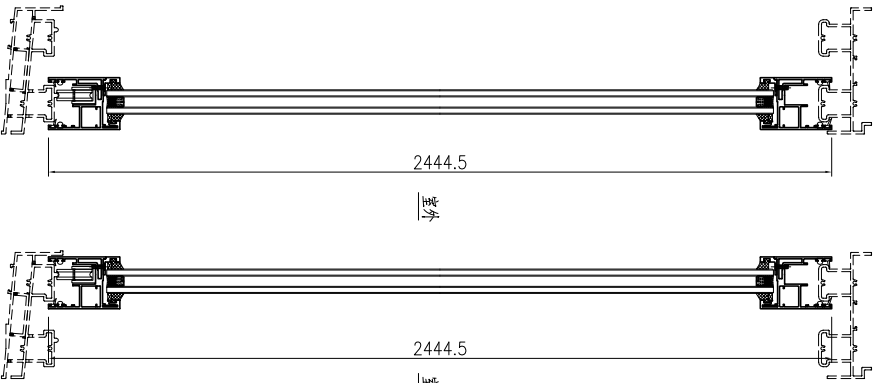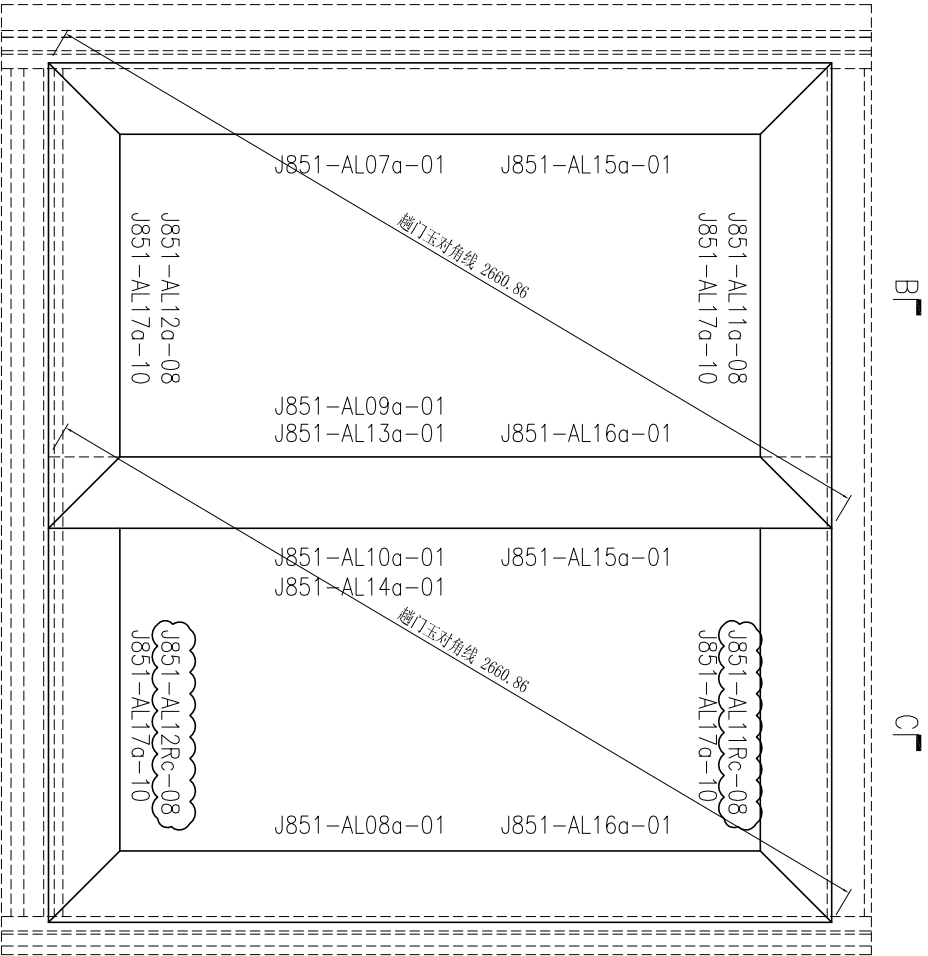

SECTION B-B

SECTION C-C



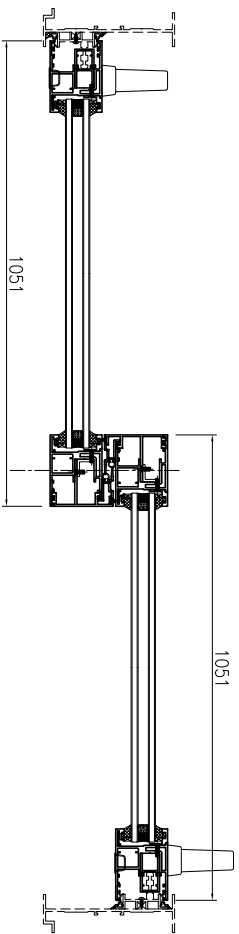
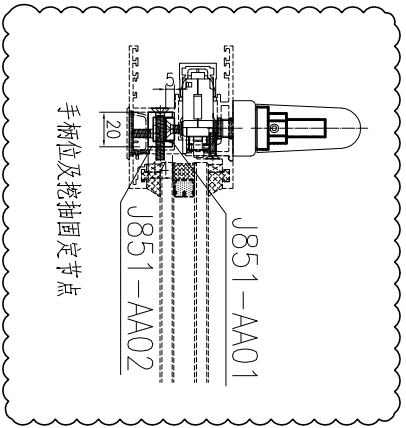


SECTION A-A

此加工图用于窗号 T2-W19A30 趟门框组框图。


美特铝质 有限公司 MIDI Aluminium Fabricator Ltd.		工程號: J851	窗號:	數量: 13	繪圖: 曾建平	日期: 2020-04-02	批准:	名稱: 趟門玉組裝圖	圖號: J851-ZK13
地盤: 青衣明匯		顏色: TUC43350SC(H)-3 皓	位置:	校核: 王禮秋	日期: 2020-04-02	採用: 地盤	版次: C	版次:	

序号	产品编号	料号	产品名称	L(mm)	数量	备注
1	J851-AL07a-01	X85780	門五金	2444.5	1	
2	J851-AL08a-01	X85780	門五金	2444.5	1	
3	J851-AL09Ra-01	X85780	門五金	2444.5	1	
4	J851-AL10Ra-01	X85780	門五金	2444.5	1	
5	J851-AL11c-08	X85780	門五金	1051	1	
5A	J851-AL11Ra-08	X85780	門五金	1051	1	
6	J851-AL12c-08	X85780	門五金	1051	1	
6A	J851-AL12Ra-08	X85780	門五金	1051	1	
7	J851-AL13Ra-01	X85703	門五金料	2444.5	1	
8	J851-AL14Ra-01	X85703	門五金料	2444.5	1	
9	J851-AL15a-01	X85700	玻璃垫	2311.5	2	
10	J851-AL16a-01	X85700	玻璃垫	2311.5	2	
11	J851-AL17a-10	X85700	玻璃垫	918	4	

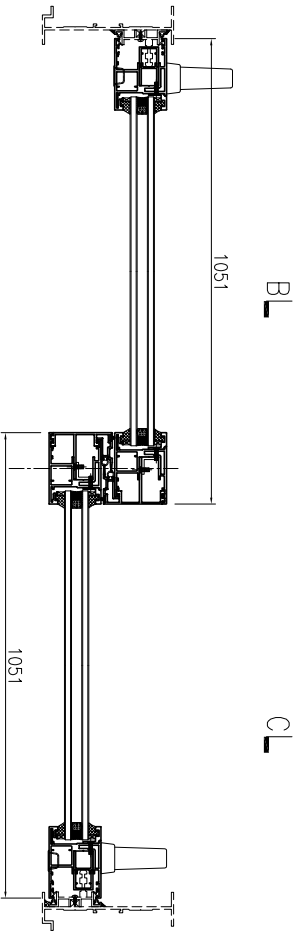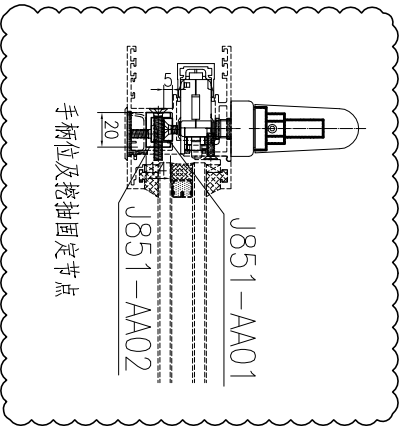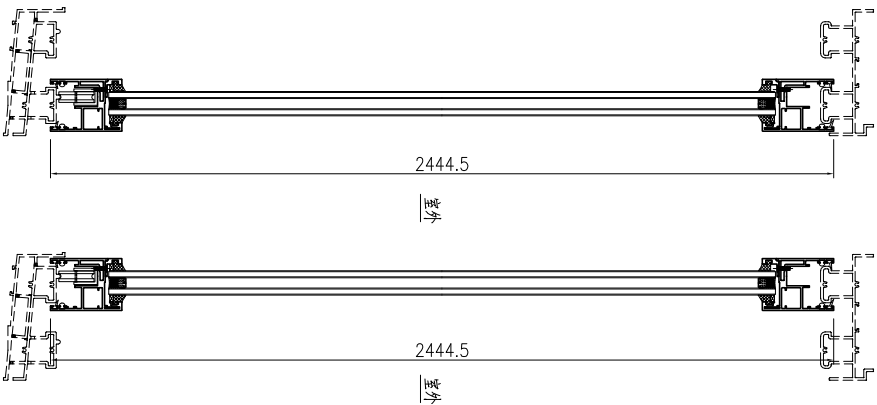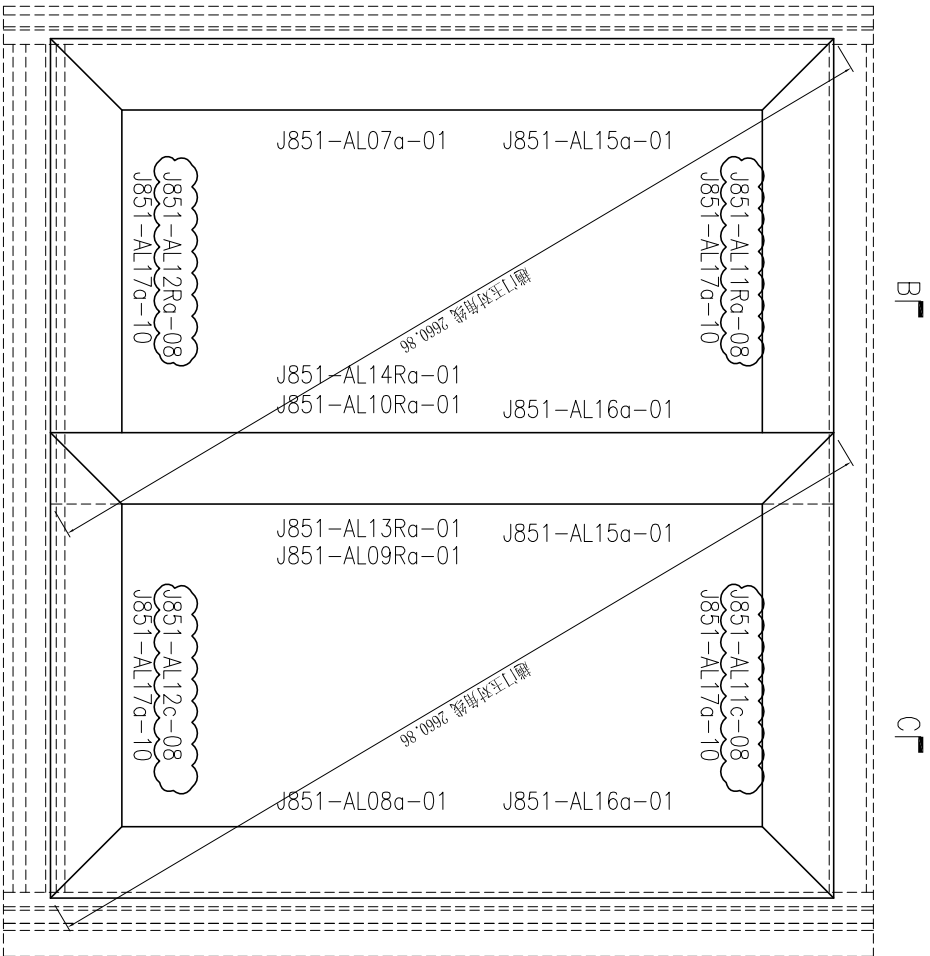


此加工图用于窗号 T1-W19A2R0 趟门玉组框图。




序号	产品编号	料号	产品名称	L(mm)	数量	备注
1	J851-AL07a-02	X85780	門玉企	2554.5	1	
2	J851-AL08a-02	X85780	門玉企	2554.5	1	
3	J851-AL09a-02	X85780	門玉企	2554.5	1	
4	J851-AL10a-02	X85780	門玉企	2554.5	1	
5	J851-AL11a-08	X85780	門玉頂	1051	1	
5A	J851-AL11Rc-08	X85780	門玉頂	1051	1	
6	J851-AL12a-08	X85780	門玉底	1051	1	
6A	J851-AL12Rc-08	X85780	門玉底	1051	1	
7	J851-AL13a-02	X85703	門玉勾料	2554.5	1	
8	J851-AL14a-02	X85703	門玉勾料	2554.5	1	
9	J851-AL15a-02	X85700	玻璃線	2421.5	2	
10	J851-AL16a-02	X85700	玻璃線	2421.5	2	
11	J851-AL17a-10	X85700	玻璃線	918	4	

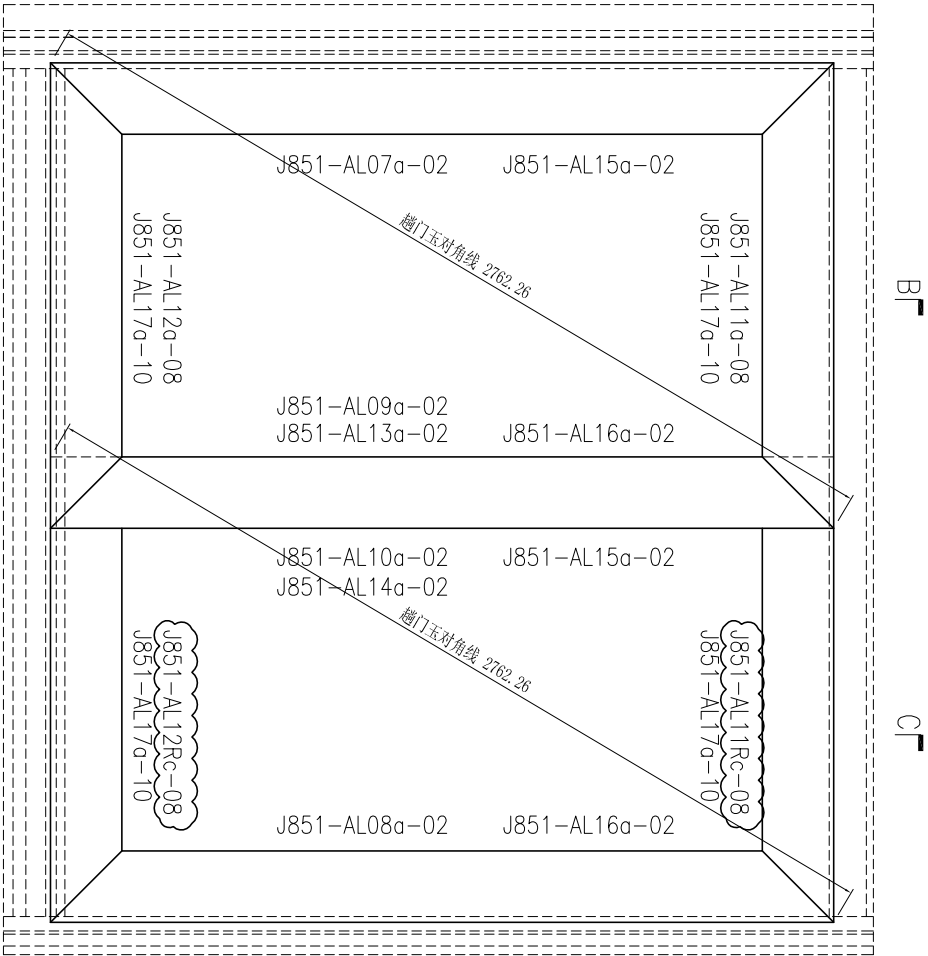

SECTION B-B

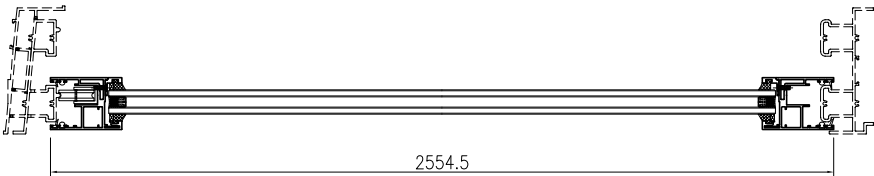

SECTION C-C

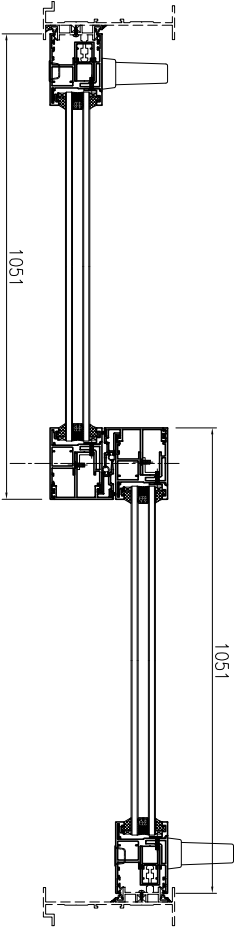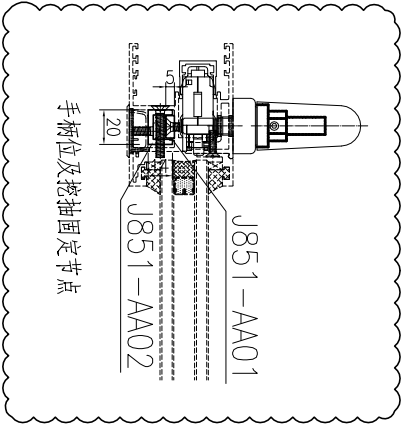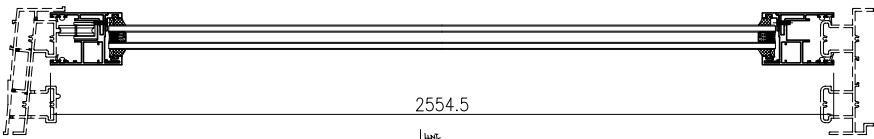


SECTION A-A

此加工图用于窗号T2-W49A3趟门框组框图。




产品编号	L(mm)	数量	A	N	M	B	N1	M1	备注
		464							


工程號	J851	地盤	青衣明趵匯
-----	------	----	-------

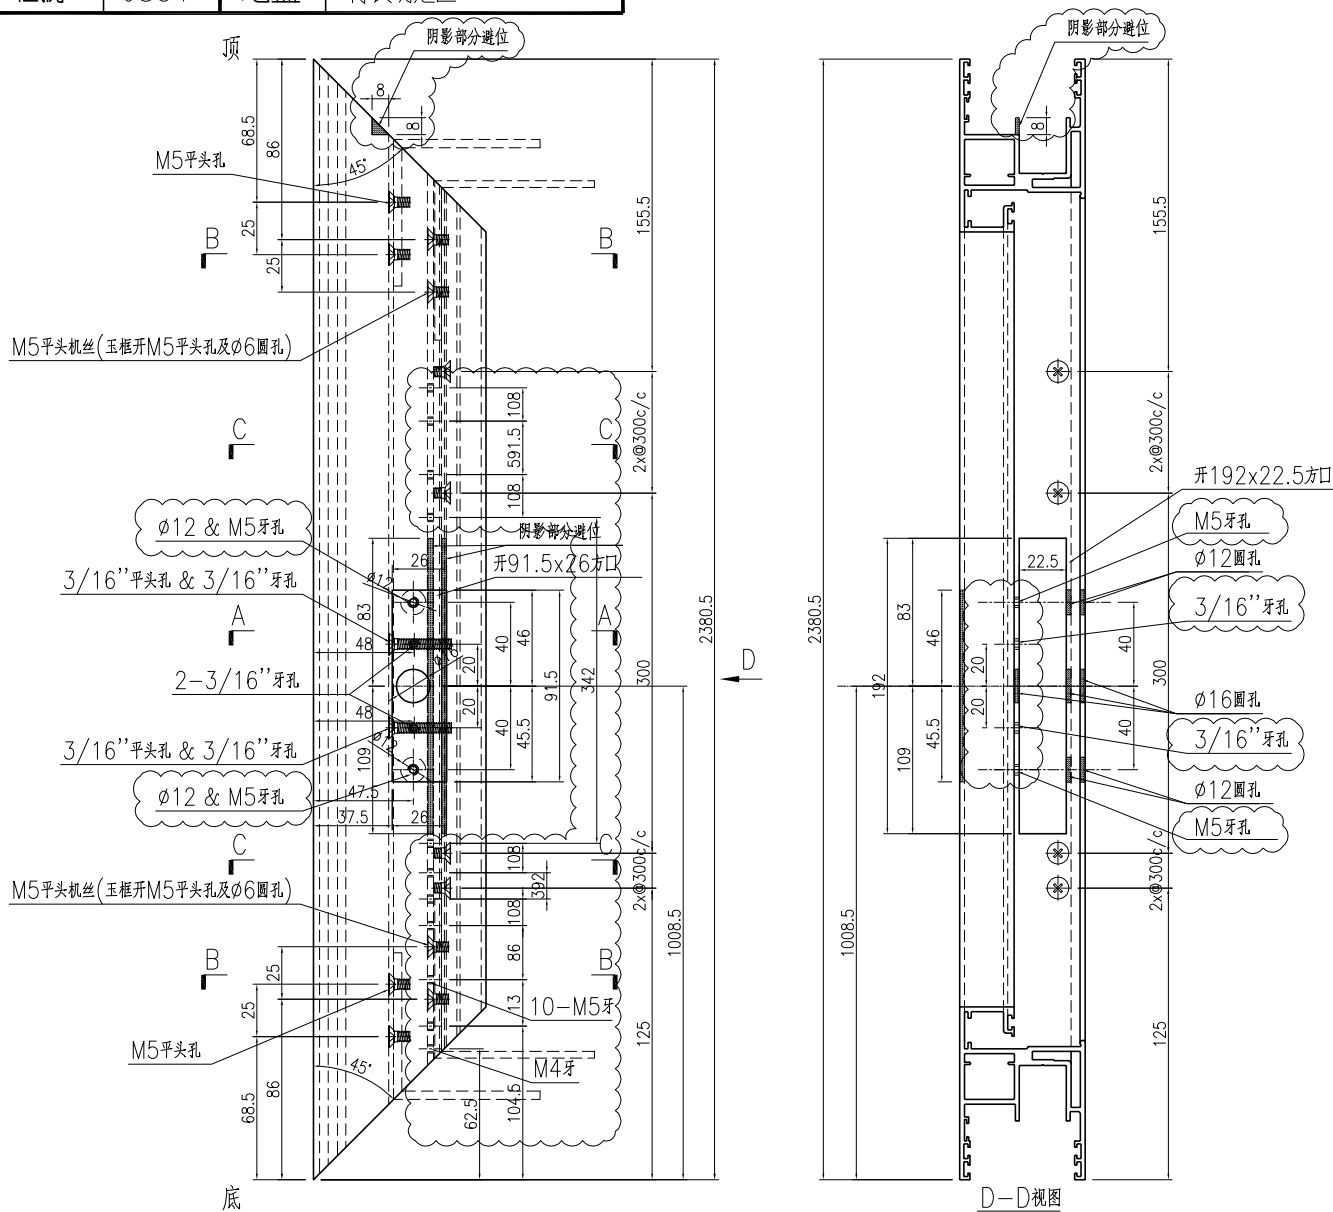


D—D视图

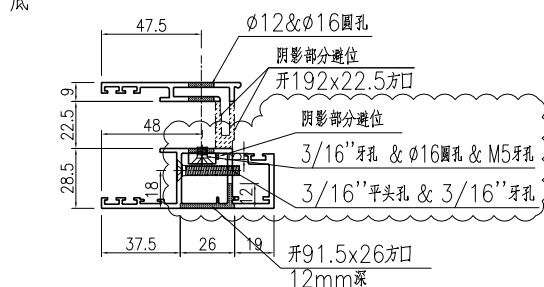

SECTION A-A


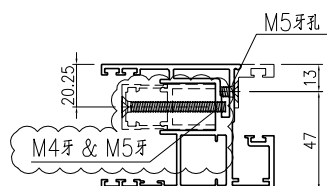


SECTION C-C

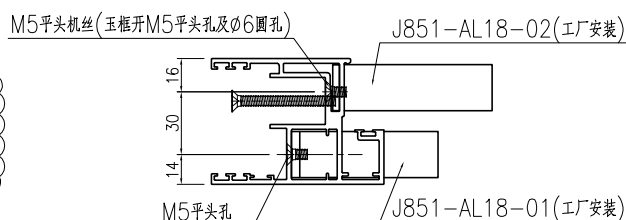


SECTION B-B


名稱	趟門玉加工圖	制圖	曾建平	2020-04-02	修改	D	B	C
材料	X85699	復核			日期	2020-10-30	2020-08-31	2020-09-22
顏色	UCT534193SC-3 灰色	批准			圖號	J851-AL01		

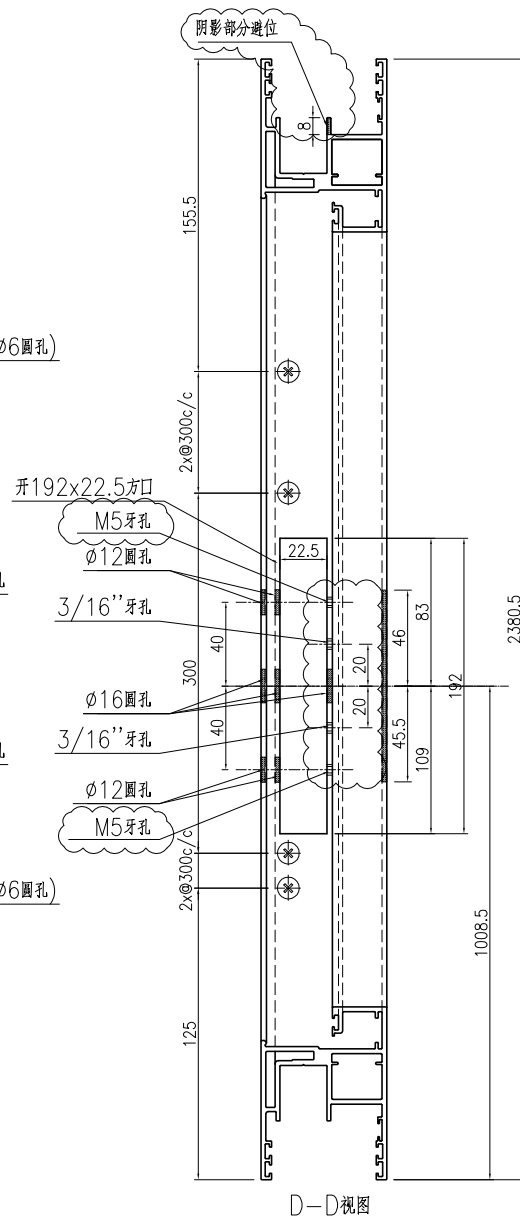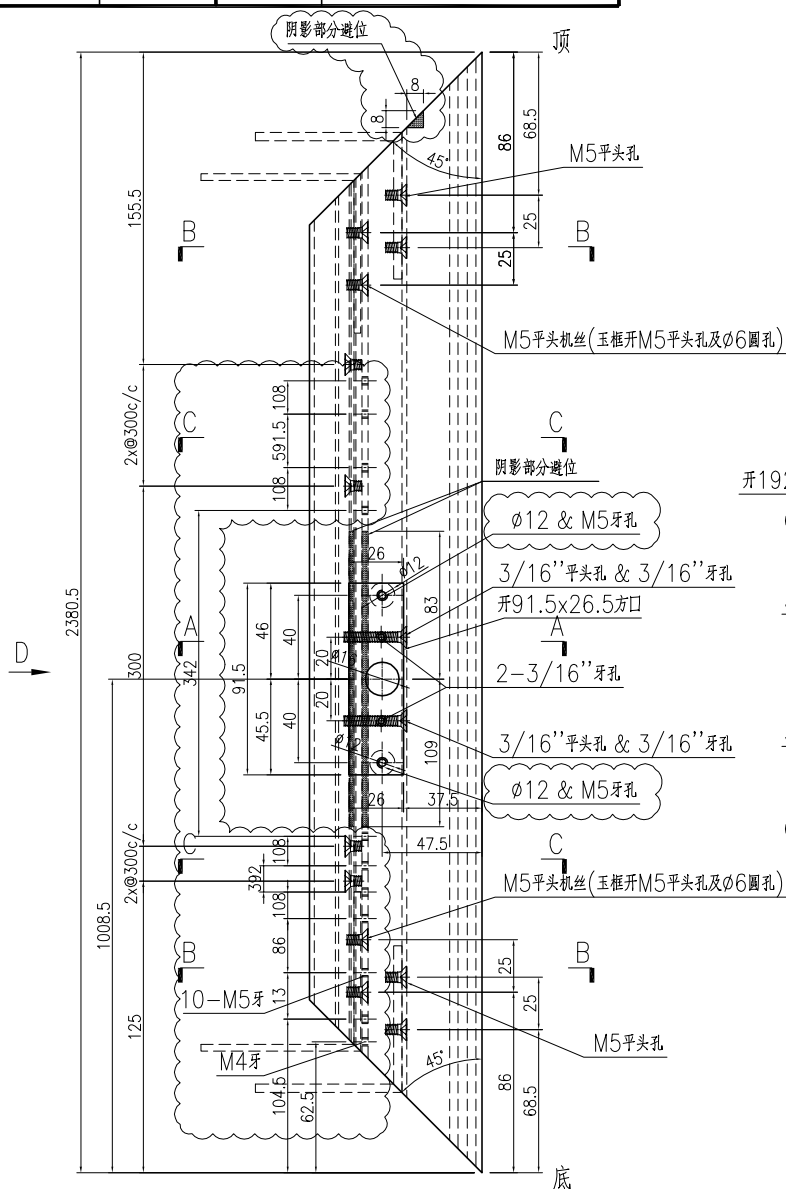


D—D视图

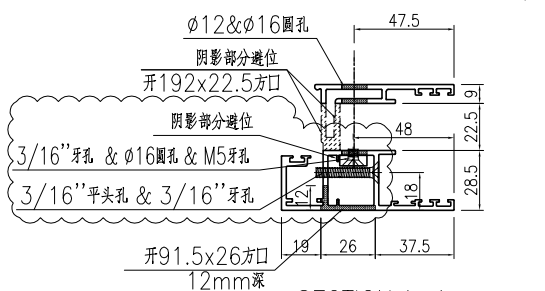

SECTION A-A

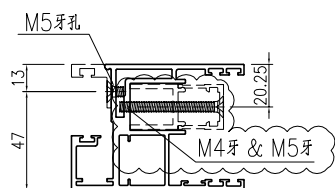

SECTION C-C

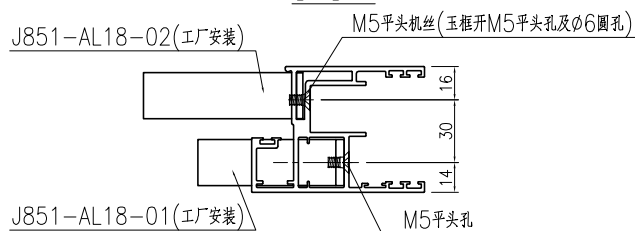

SECTION B-B

名稱	趟門玉加工圖	制圖	曾建平	2020-04-02	修改	D	B	C
材料	X85699	復核			日期	2020-10-30	2020-08-31	2020-09-22
顏色	UCT534193SC-3 灰色	批准			圖號	J851-AL02		



美特鋁質

有限公司


MIDI Aluminium Fabricator Ltd.

工程號	J851	地盤	青衣明翹匯
-----	------	----	-------

产品编号	L(mm)	数量	A	N	M	B	N1	M1	备注
		232							

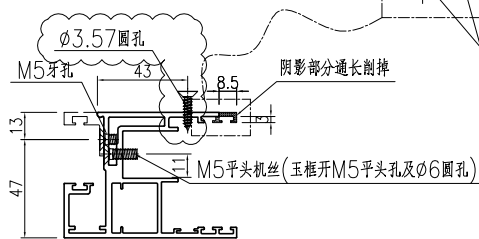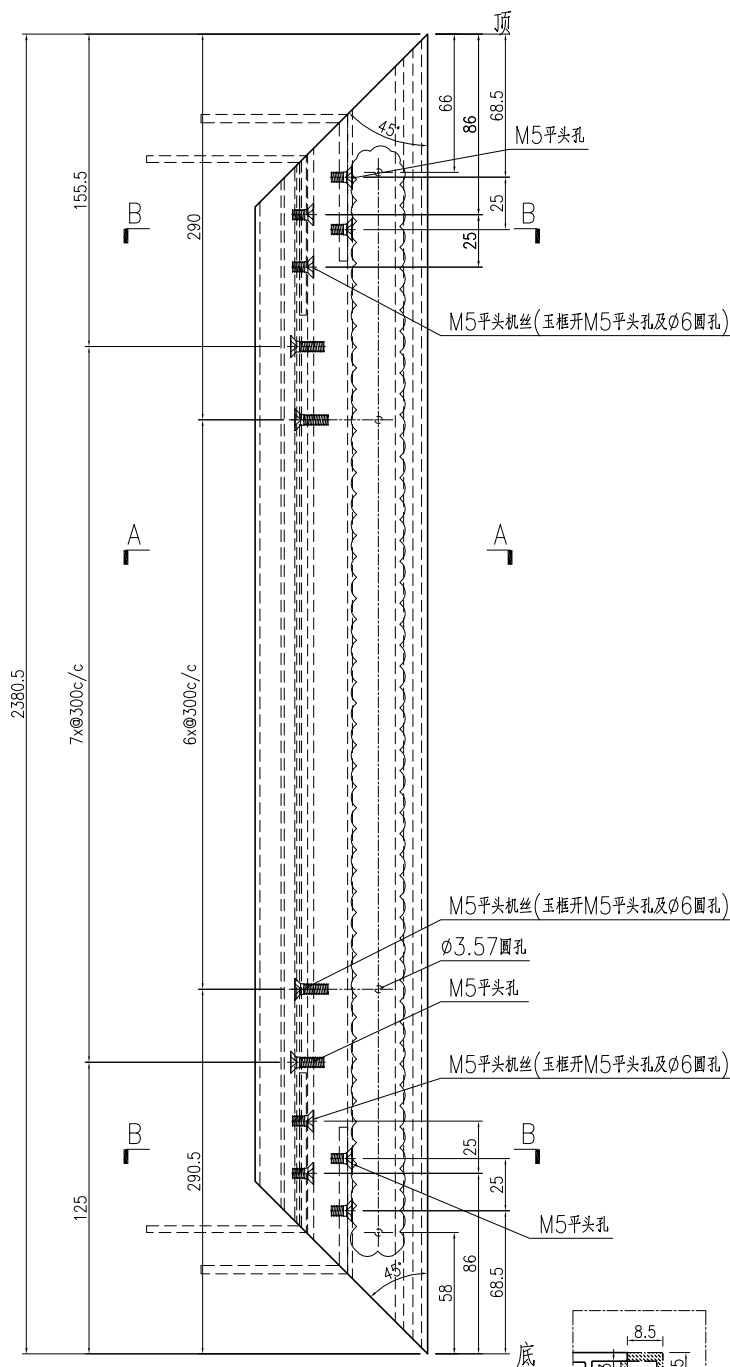


SECTION A-A

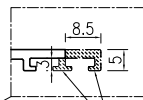

J851-AL18-02(工厂安装)

J851-AL18-01(工厂安装)

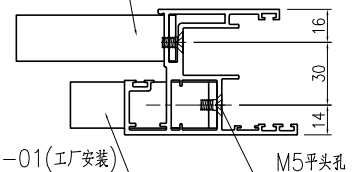

SECTION B-B

名稱	趟門玉加工圖	制圖	曾建平	2020-04-02	修改	A	B	C
材料	X85699	復核			日期	2020-06-09	2020-08-31	2020-10-30
顏色	UCT534193SC-3 灰色	批准			圖號	J851-AL03		





美特鋁質

有限公司


MIDI Aluminium Fabricator Ltd.

工程號	J851	地盤	青衣明翹匯
-----	------	----	-------

产品编号	L(mm)	数量	A	N	M	B	N1	M1	备注
		232							

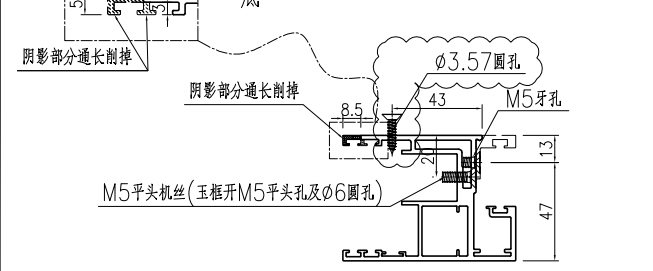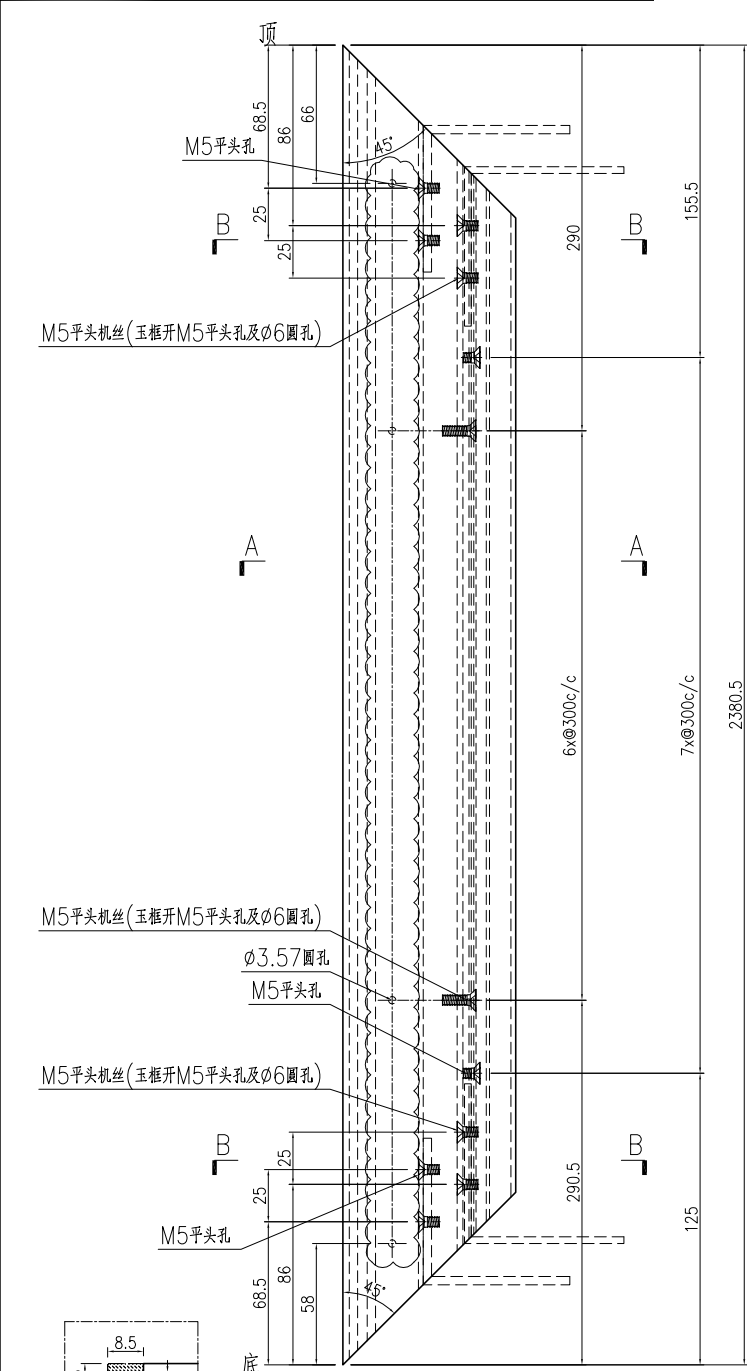

SECTION A-A

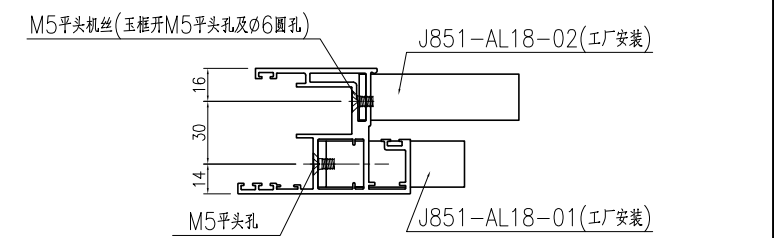

SECTION B-B

名稱	趟門玉加工圖	制圖	曾建平	2020-04-02	修改	A	B	C
材料	X85699	復核			日期	2020-06-09	2020-08-31	2020-10-30
顏色	UCT534193SC-3 灰色	批准			圖號	J851-AL03R		






美特鋁質有限公司


MIDI Aluminium Fabricator Ltd.

工程號	J851	地盤	青衣明翹匯
-----	------	----	-------

产品编号	L(mm)	数量	A	N	M	B	N1	M1	备注
		232							

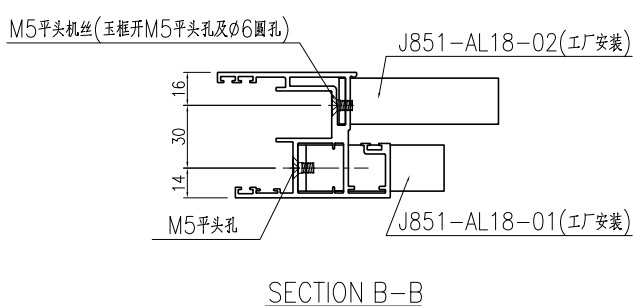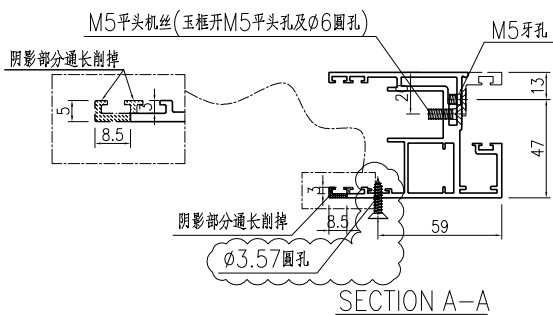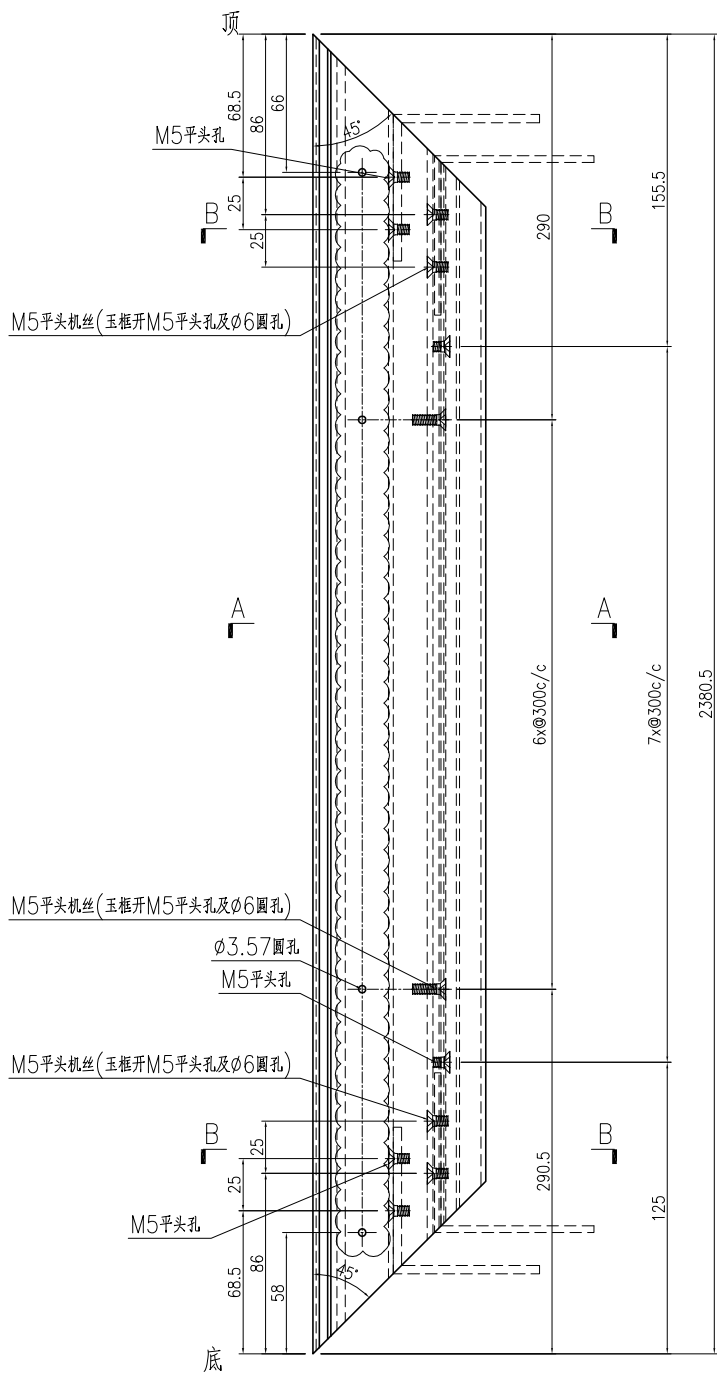

名稱	趟門玉加工圖	制圖	曾建平	2020-04-02	修改	A	B	C
材料	X85699	復核			日期	2020-06-09	2020-08-31	2020-10-30
顏色	UCT534193SC-3 灰色	批准			圖號	J851-AL04		

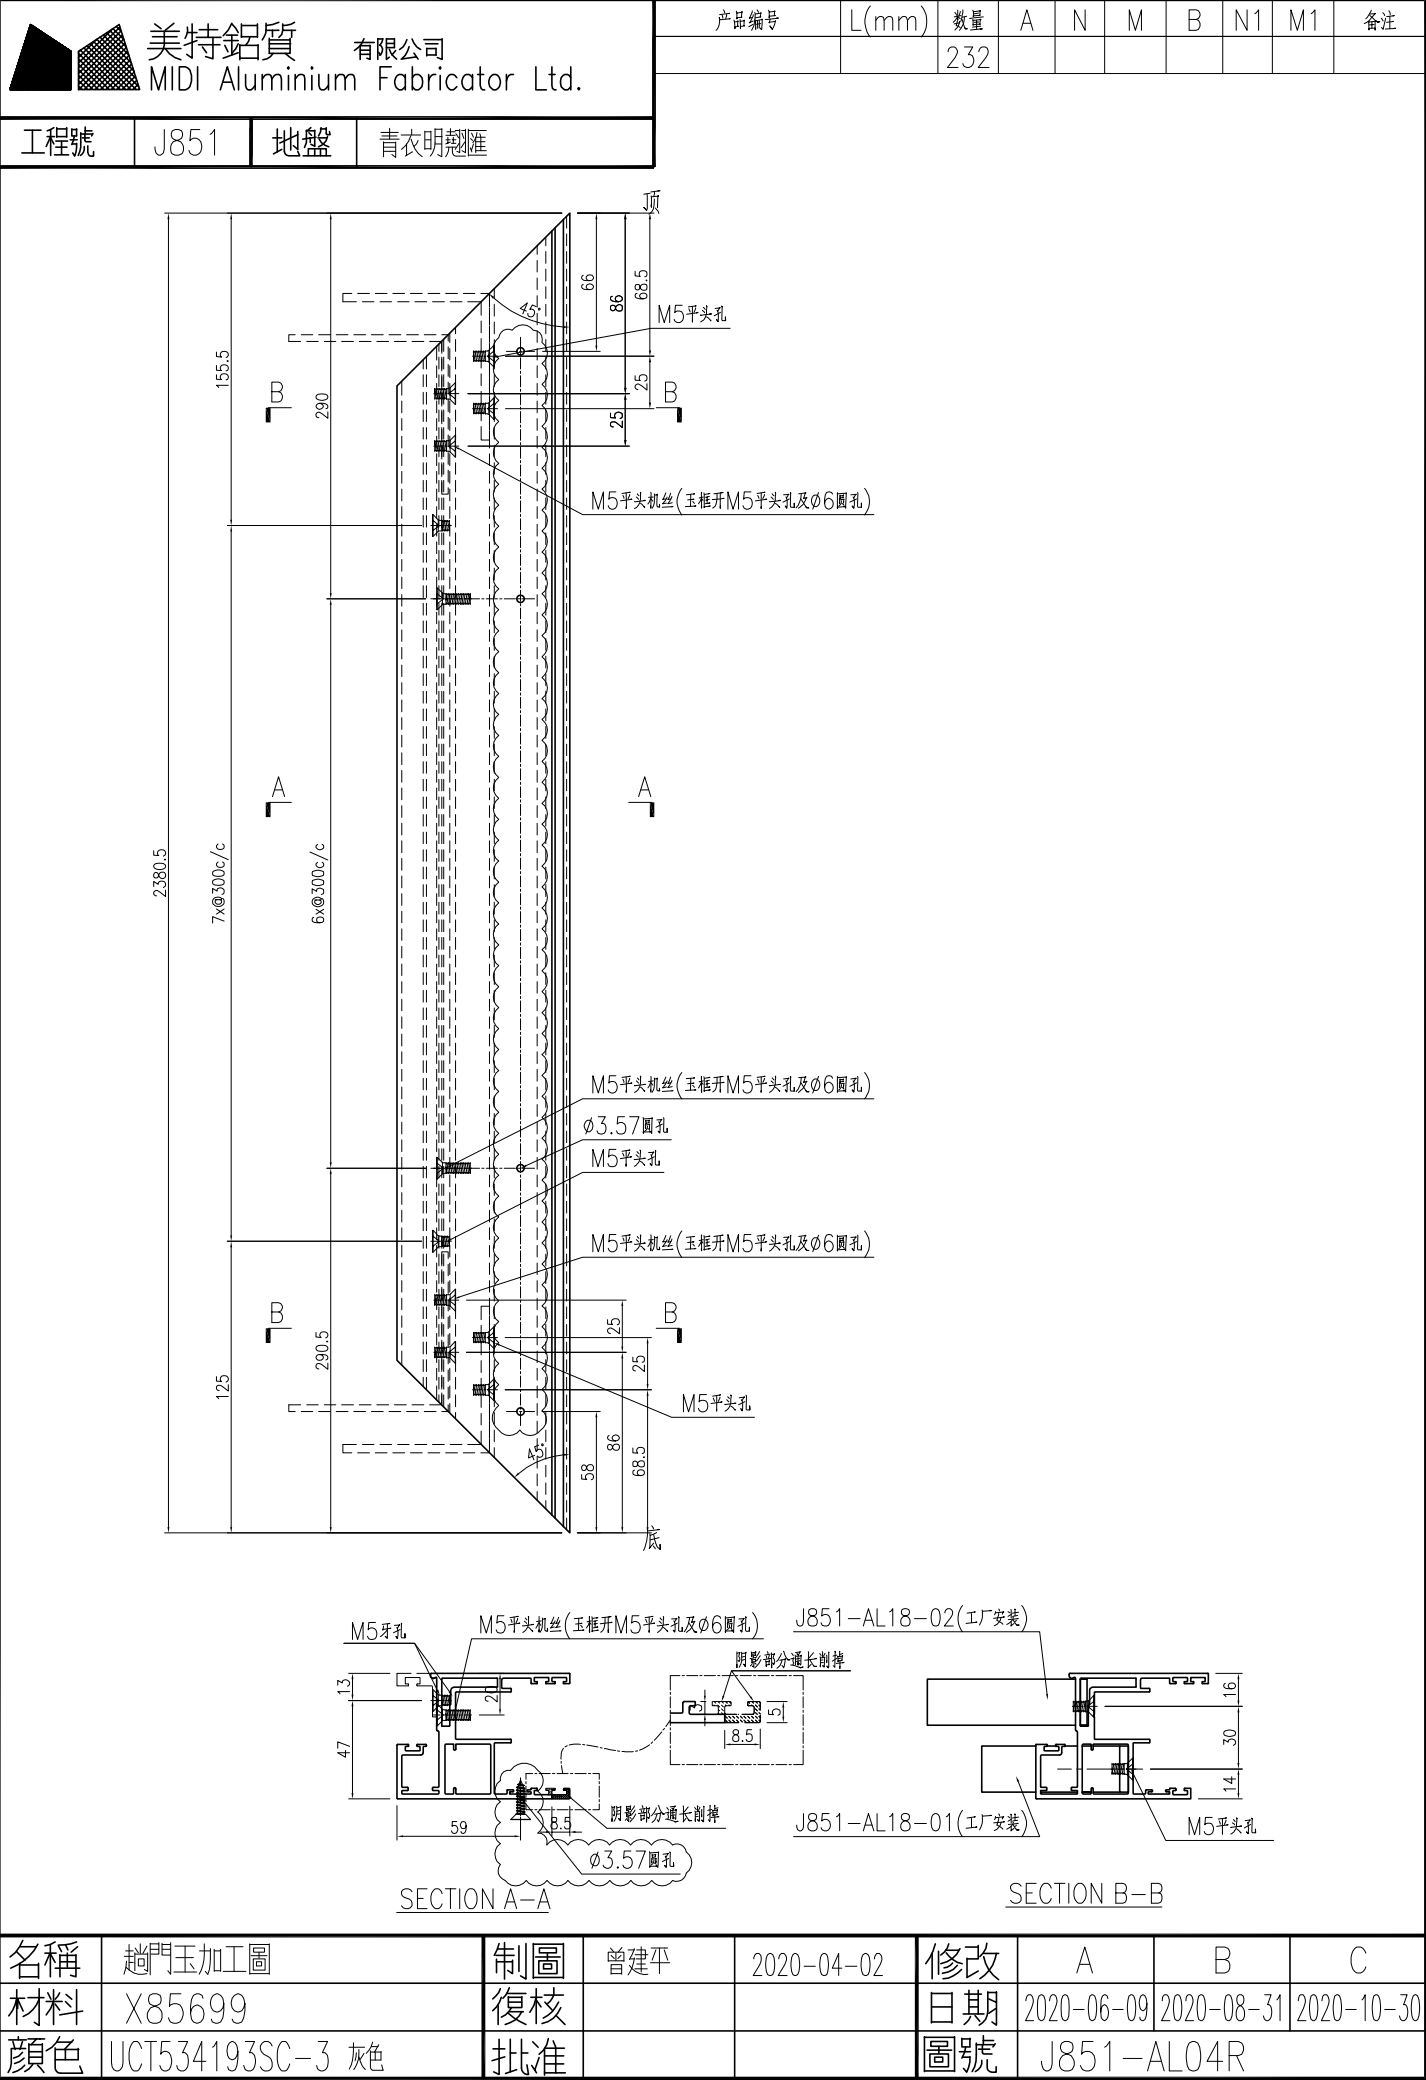





美特鋁質

MIDI Aluminium Fabricator Ltd.


有限公司

工程號	J851	地盤	青衣明翹匯
-----	------	----	-------


产品编号	L(mm)	数量	A	B	N	M	N1	M1	备注
J851-AL05-01	838.5	232	119.5	119	2	300			
J851-AL05-02	833.5	58	116.5	117	2	300			

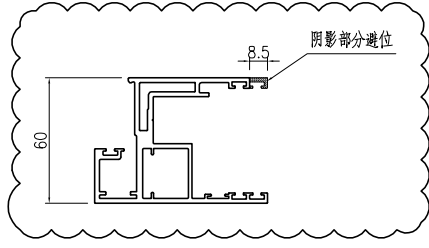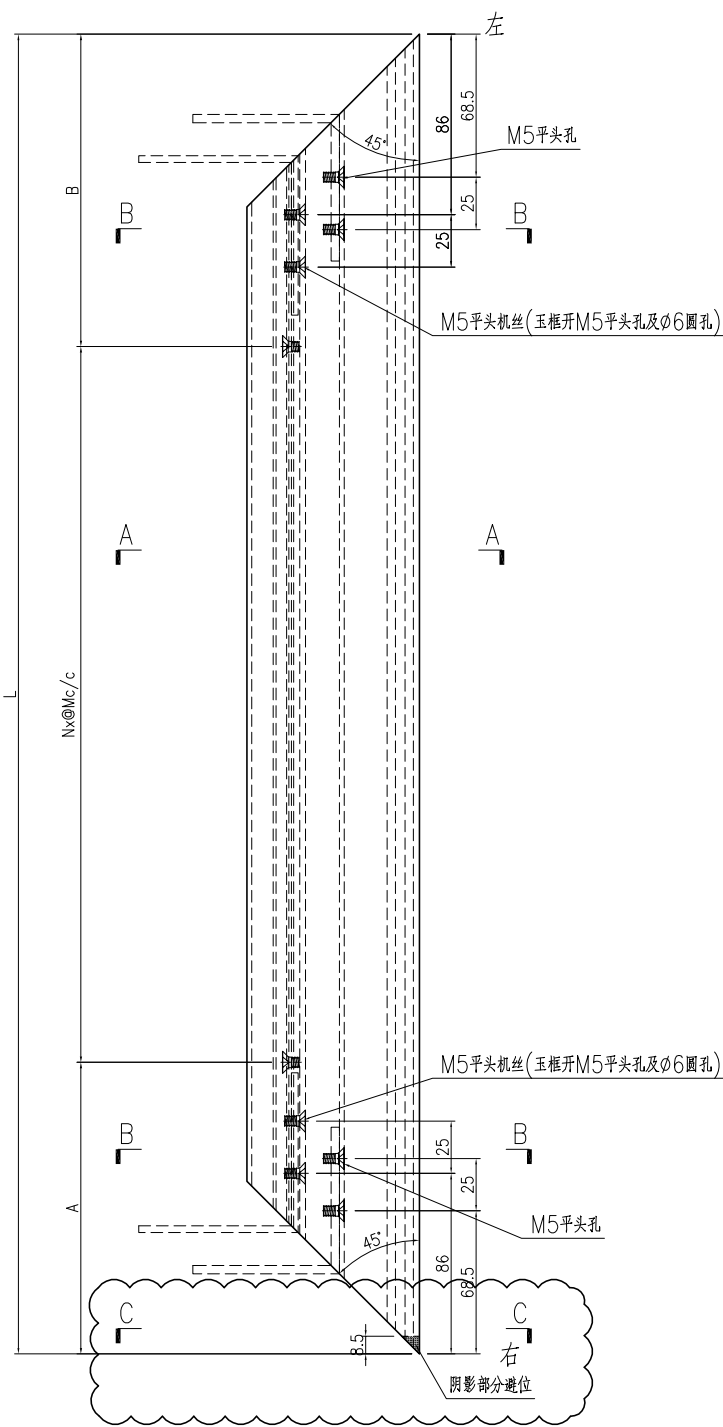

SECTION C-C

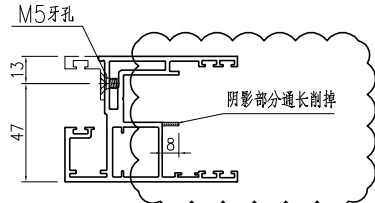

SECTION A-A

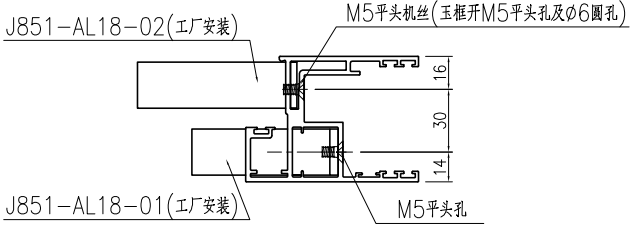


SECTION B-B

名稱	趟門玉加工圖	制圖	曾建平	2020-04-02	修改	D	B	C
材料	X85699	復核			日期	2020-10-30	2020-08-31	2020-09-22
顏色	UCT534193SC-3 灰色	批准			圖號	J851-AL05		



产品编号	L(mm)	数量	A	B	N	M	N1	M1	备注
J851-AL05a-01	838.5	232	119.5	119	2	300			

工程號	J851	地盤	青衣明趵匯
-----	------	----	-------


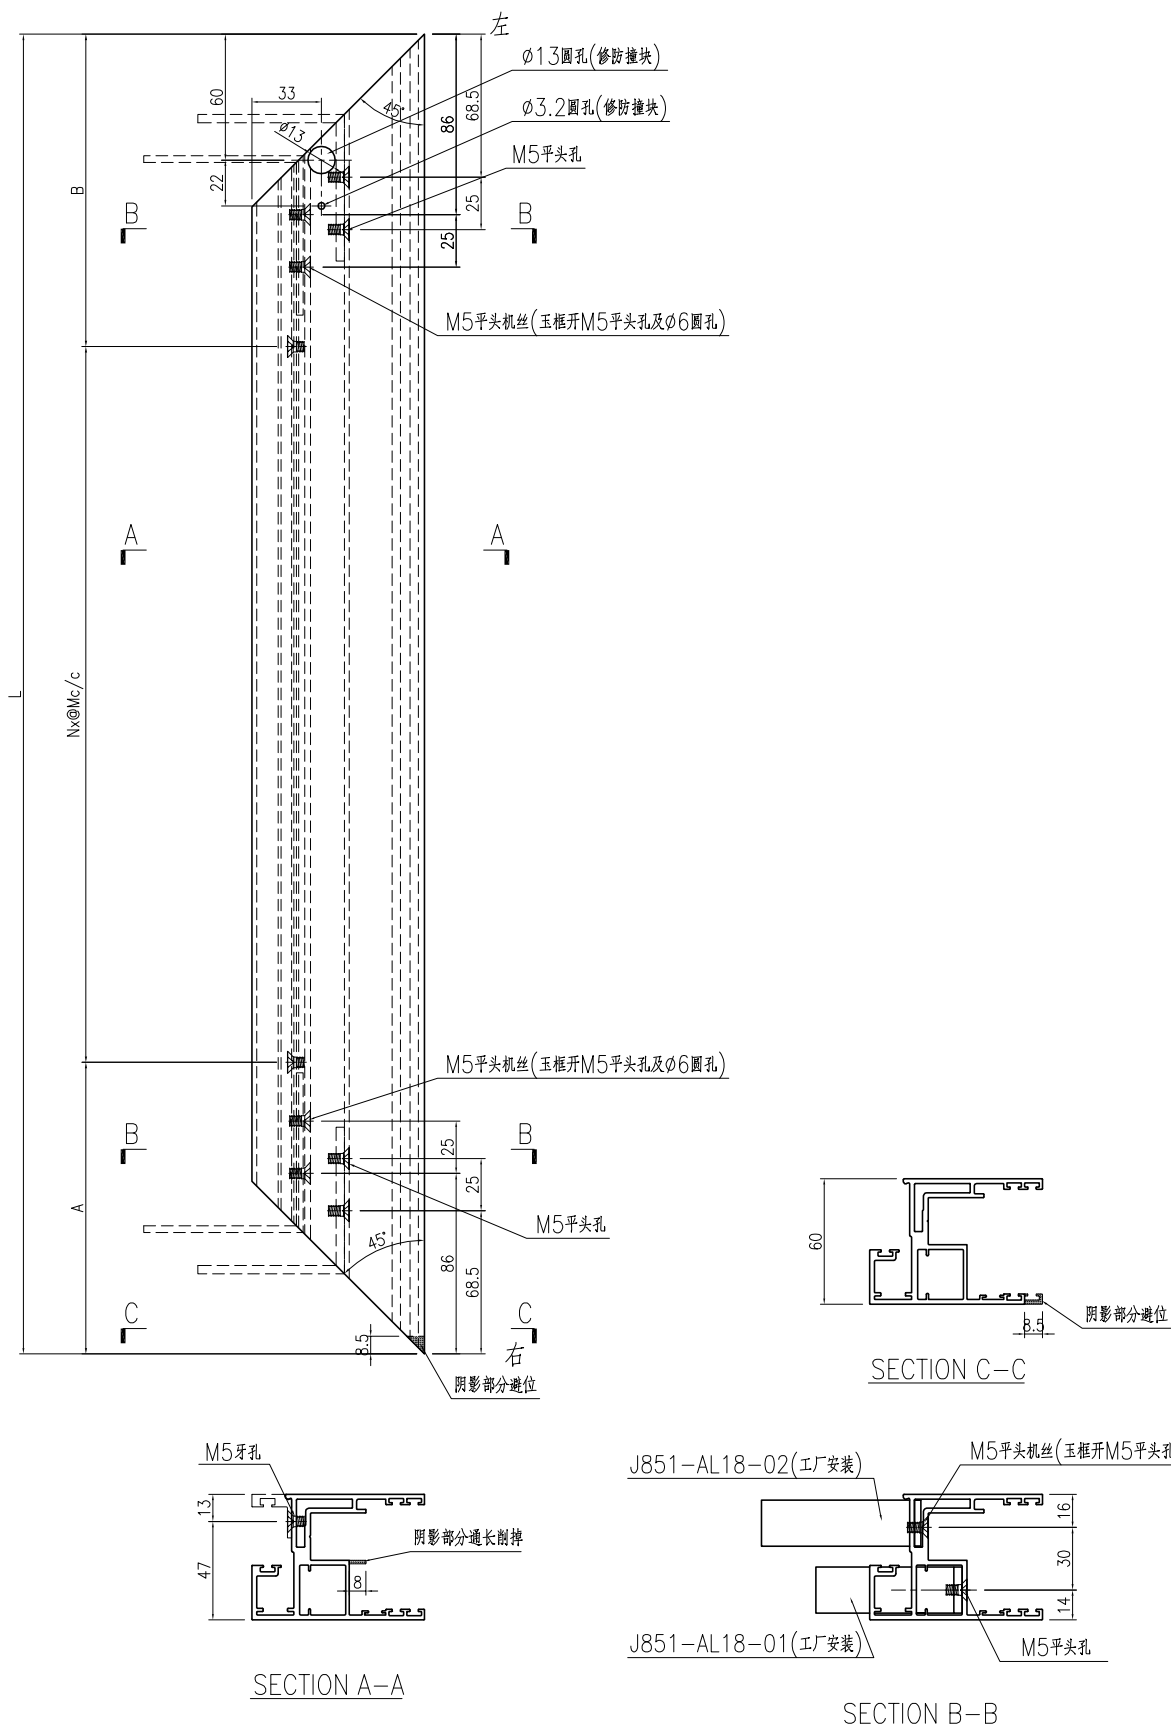


名稱	趟門玉加工圖	制圖	曾建平	2020-04-02	修改			
材料	X85699	復核			日期			
顏色	UCT534193SC-3 灰色	批准			圖號	J851-AL05a		




产品编号	L(mm)	数量	A	B	N	M	N1	M1	备注
J851-AL05R-01	838.5	232	119.5	119	2	300			


工程號	J851	地盤	青衣明趵匯
-----	------	----	-------

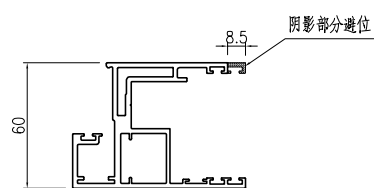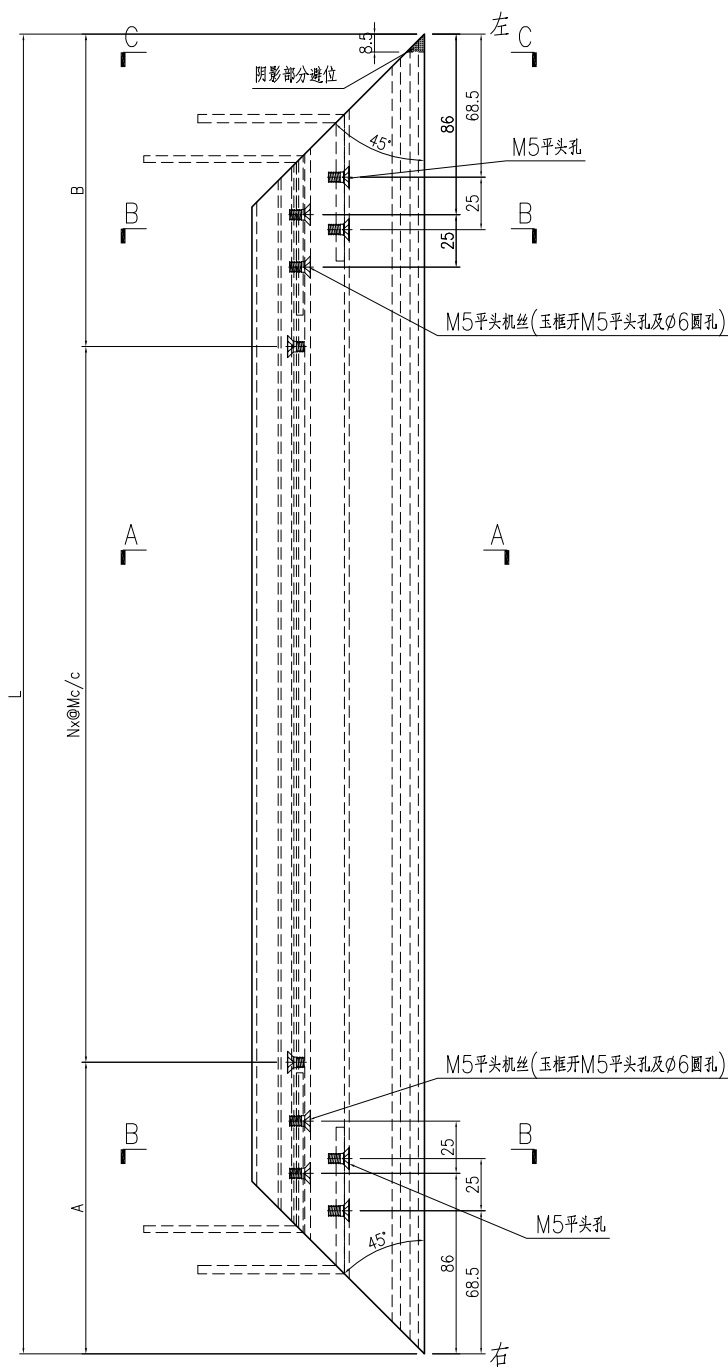

SECTION C-C

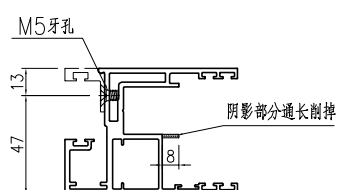

SECTION A-A

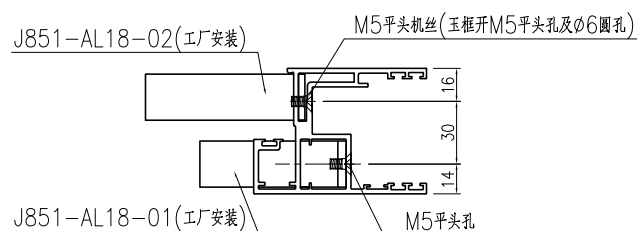



SECTION B-B

名稱	趟門玉加工圖	制圖	曾建平	2020-04-02	修改	A		
材料	X85699	復核			日期	2020-10-30		
顏色	UCT534193SC-3 灰色	批准			圖號	J851-AL05R		




产品编号	L(mm)	数量	A	B	N	M	N1	M1	备注
J851-AL05aR-01	838.5	232	119.5	119	2	300			

工程號	J851	地盤	青衣明趵匯
-----	------	----	-------

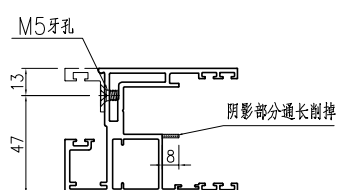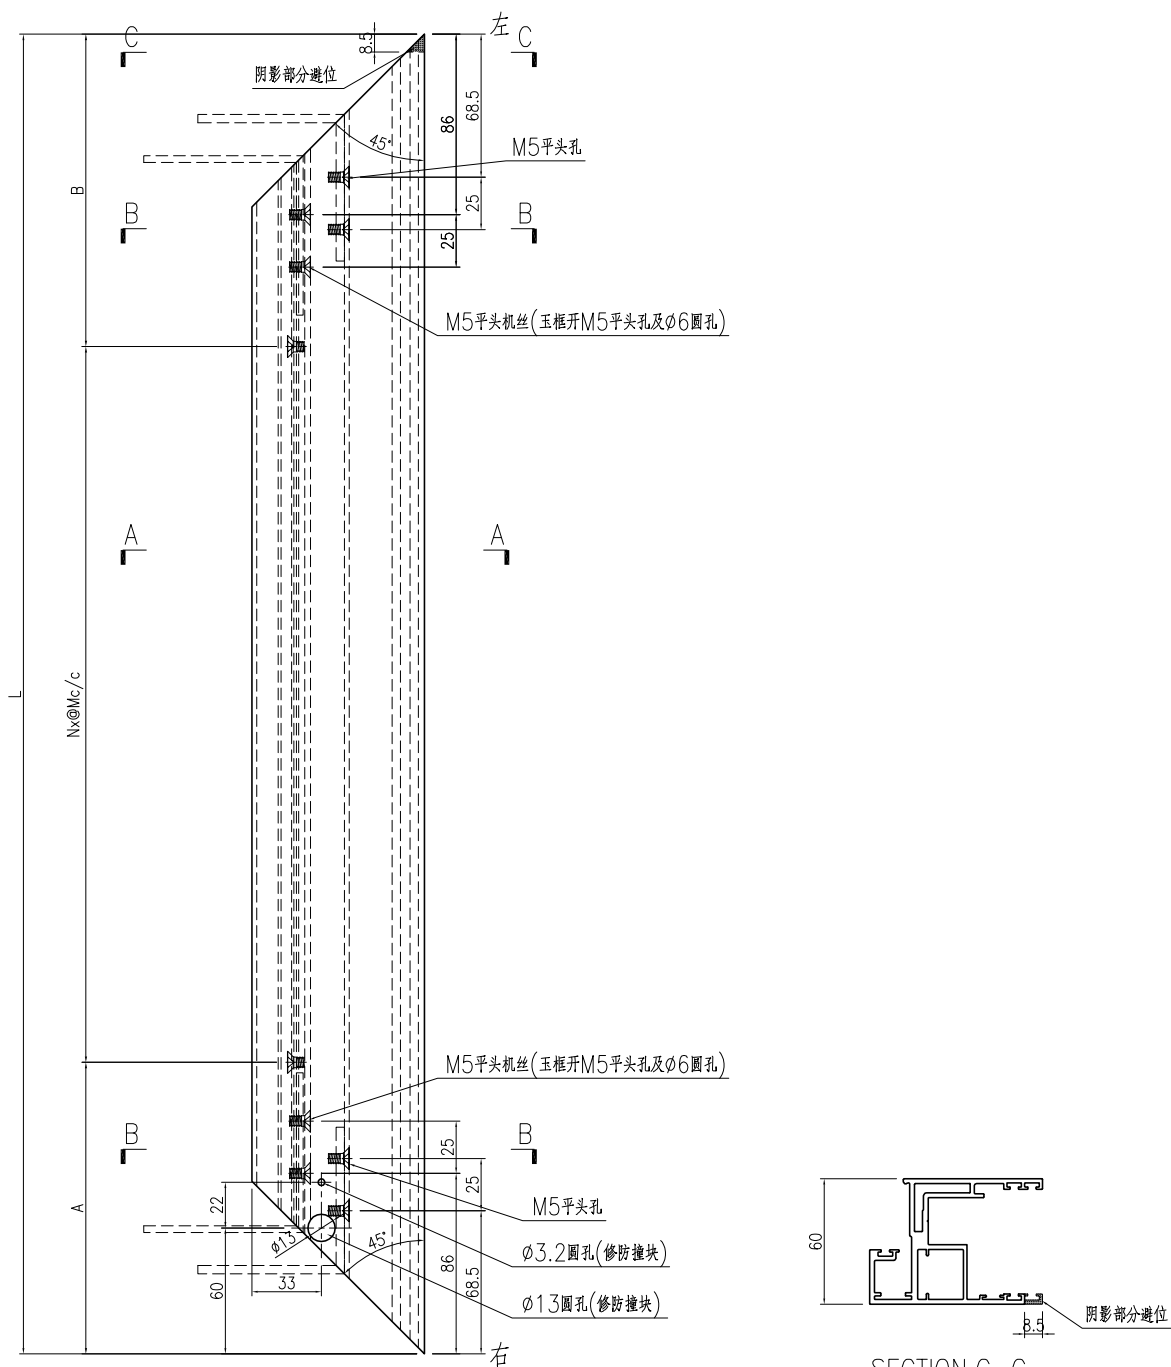

SECTION A-A

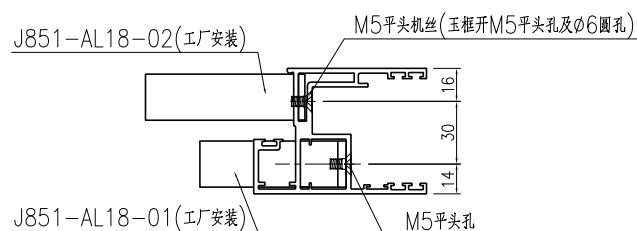



SECTION B-B

名稱	趟門玉加工圖	制圖	曾建平	2020-04-02	修改			
材料	X85699	復核			日期			
顏色	UCT534193SC-3 灰色	批准			圖號	J851-AL05aR		




产品编号	L(mm)	数量	A	B	N	M	N1	M1	备注
J851-AL06-01	838.5	232	119	119.5	2	300			
J851-AL06-02	833.5	58	117	116.5	2	300			


工程號	J851	地盤	青衣明趵匯
-----	------	----	-------

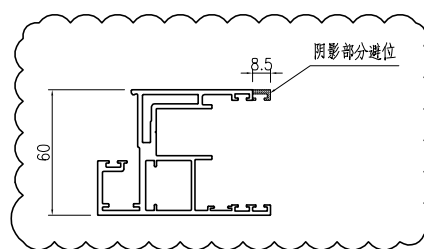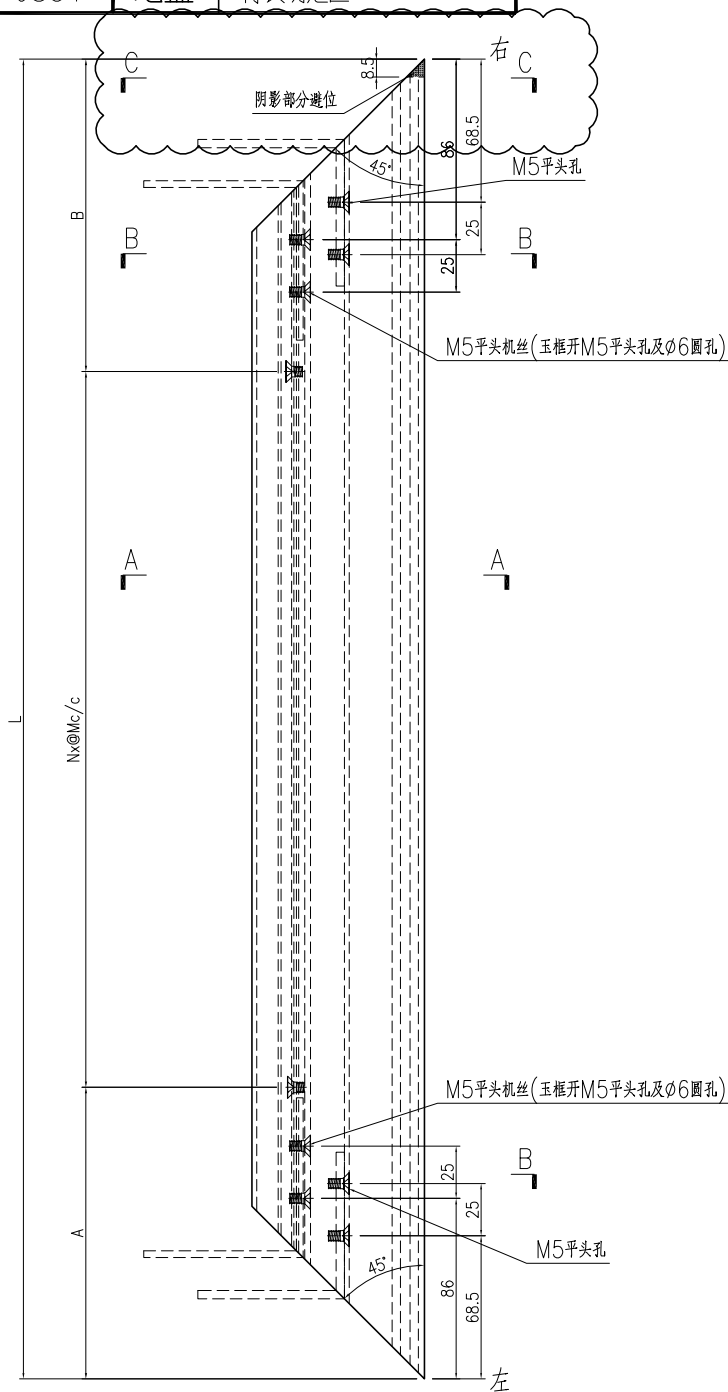

SECTION C-C

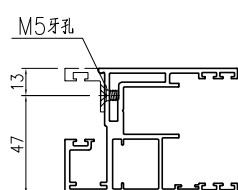

SECTION A-A

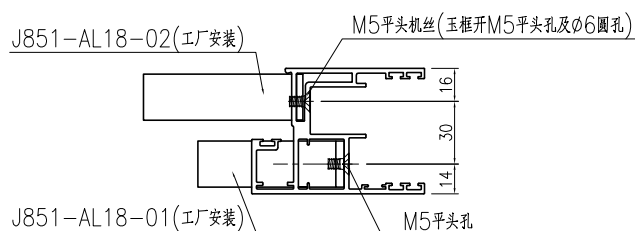



SECTION B-B

名稱	趟門玉加工圖	制圖	曾建平	2020-04-02	修改	D	B	C
材料	X85699	復核			日期	2020-10-30	2020-08-31	2020-09-22
顏色	UCT534193SC-3 灰色	批准			圖號	J851-AL06		




产品编号	L(mm)	数量	A	B	N	M	N1	M1	备注
J851-AL06a-01	838.5	232	119	119.5	2	300			

工程號	J851	地盤	青衣明趵匯
-----	------	----	-------

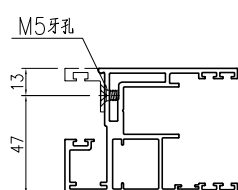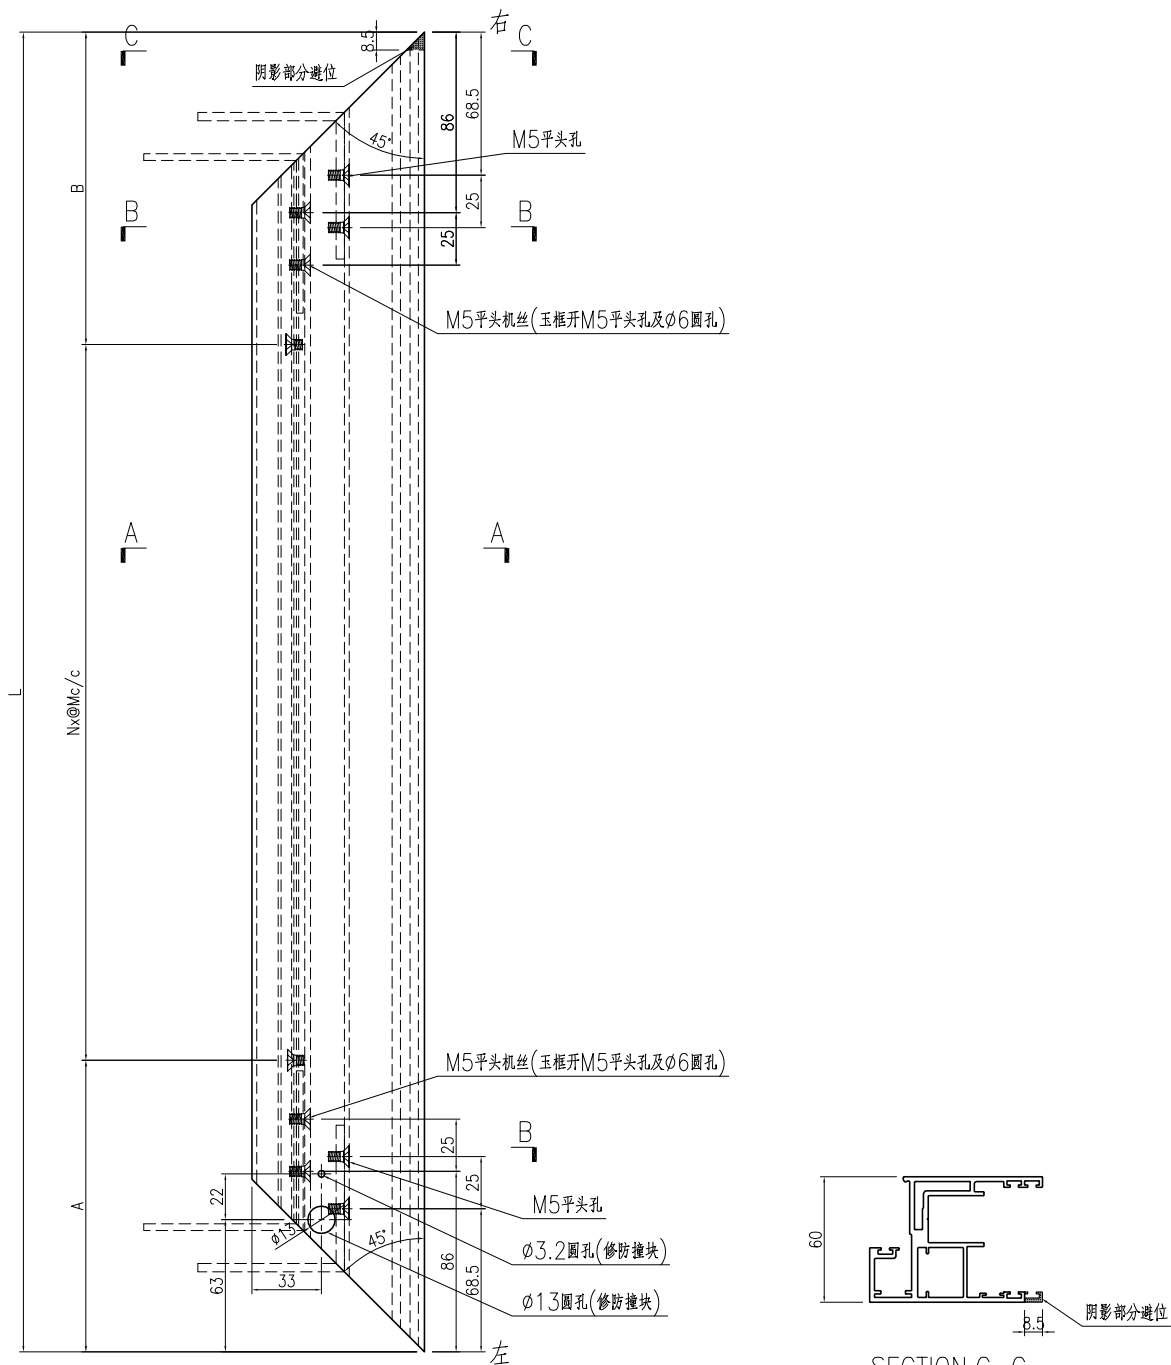


SECTION A-A

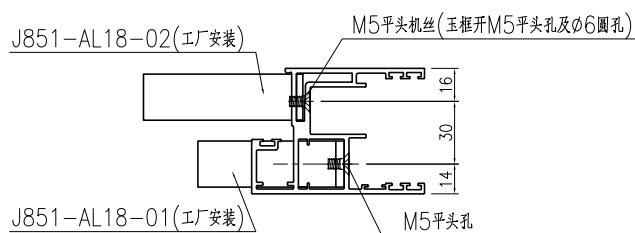


SECTION B-B

名稱	趟門玉加工圖	制圖	曾建平	2020-04-02	修改			
材料	X85699	復核			日期			
顏色	UCT534193SC-3 灰色	批准			圖號	J851-AL06a		

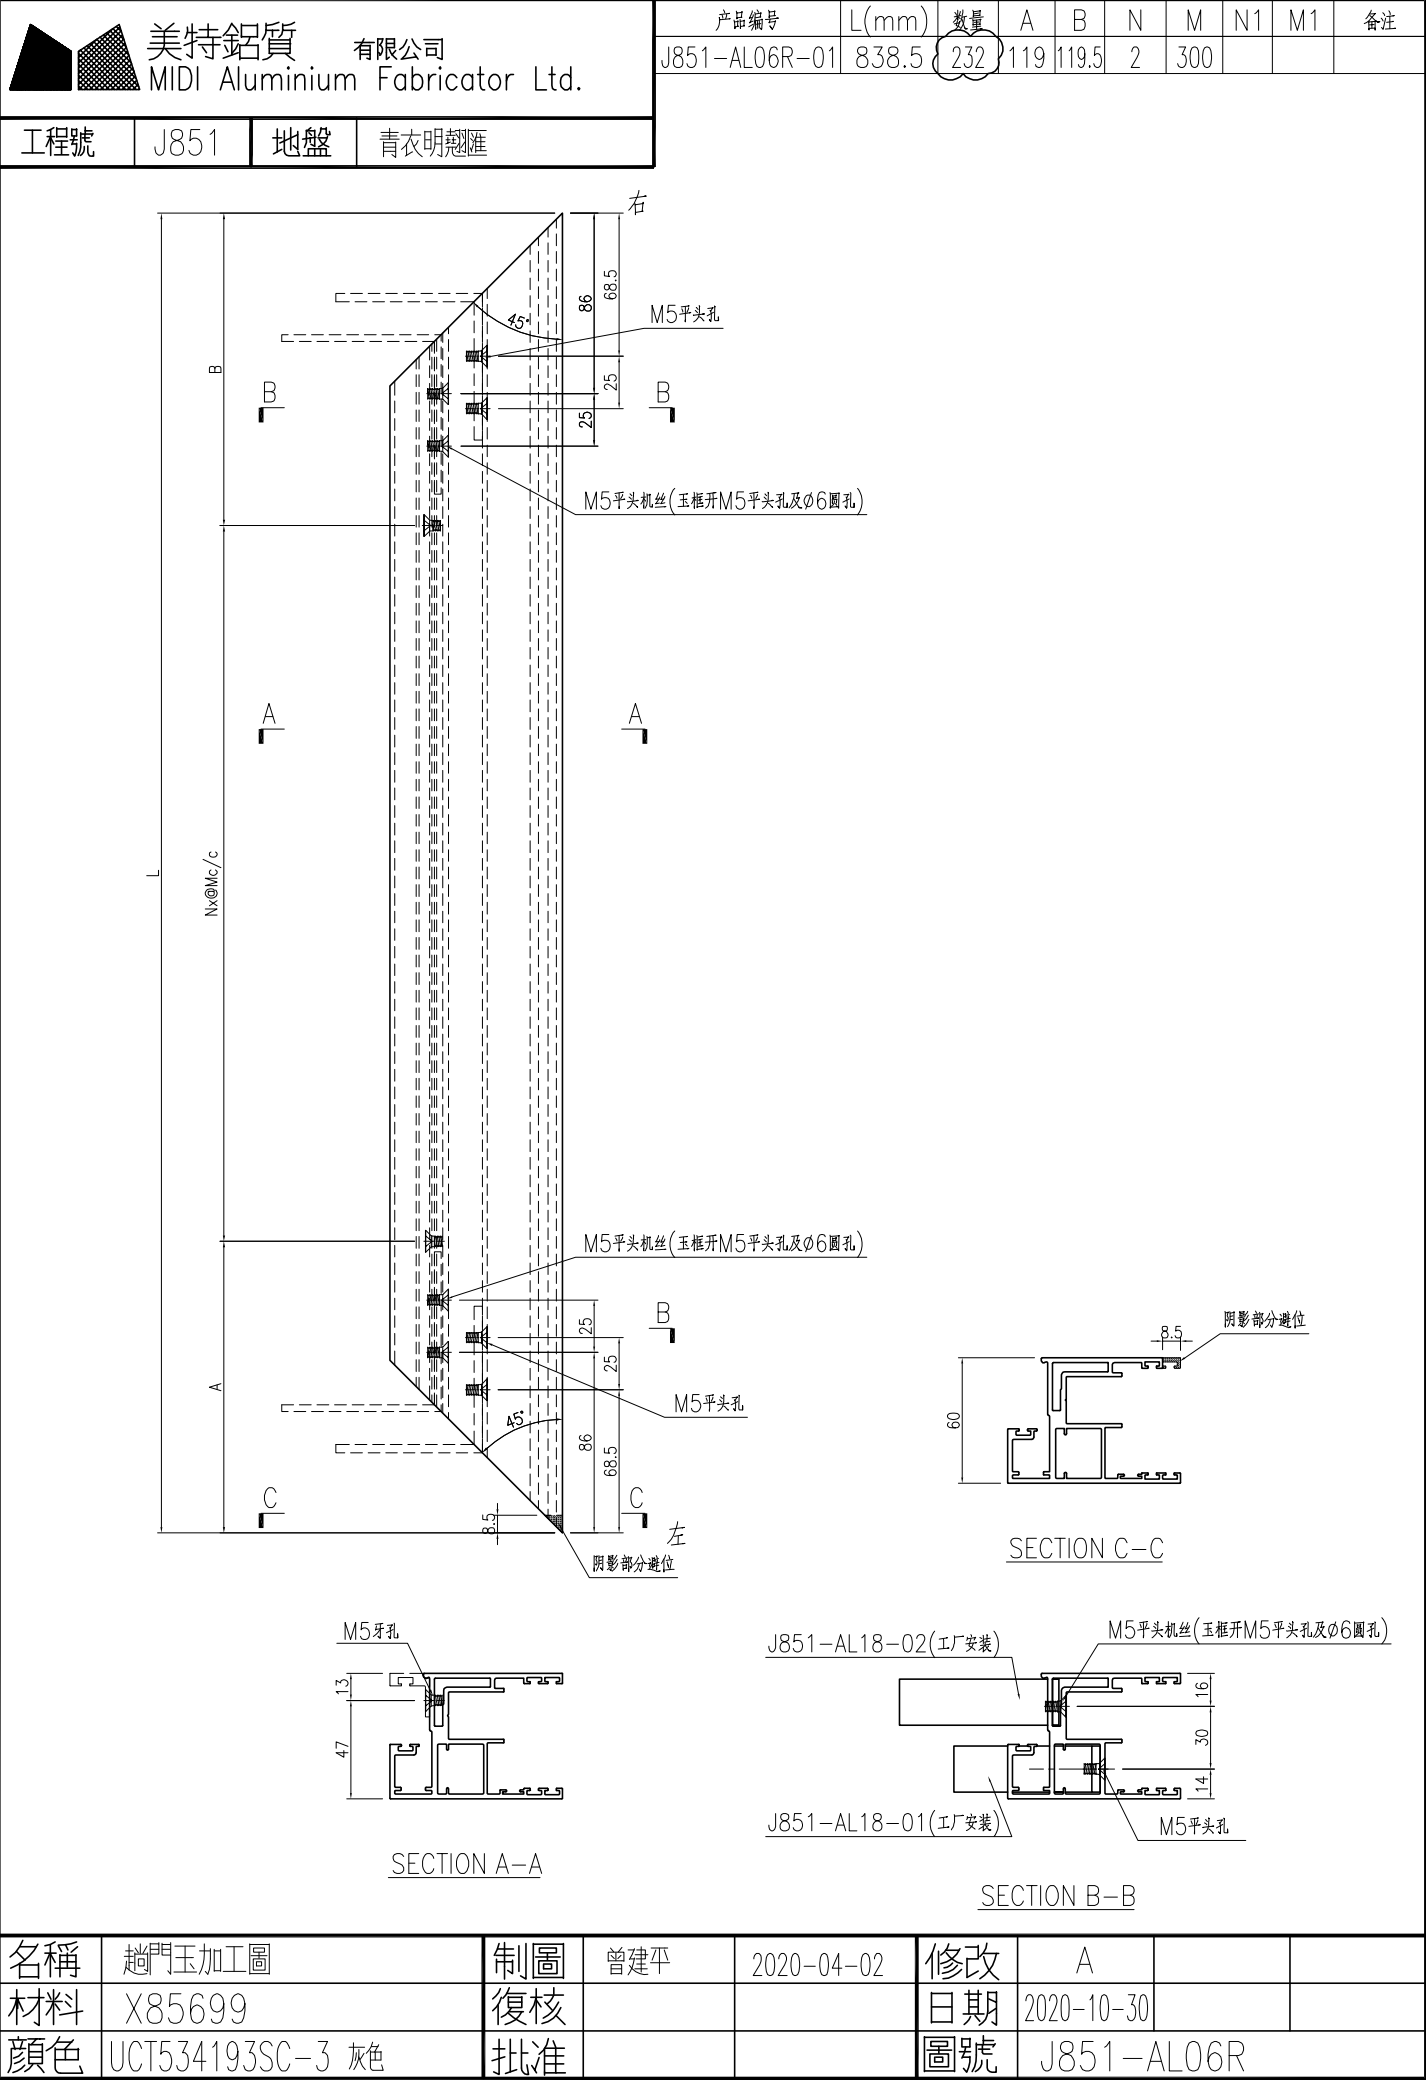

 美特鋁質有限公司 MIDI Aluminium Fabricator Ltd.			
工程號	J851	地盤	青衣明翹匯

产品编号	L(mm)	数量	A	B	N	M	N1	M1	备注
J851-AL06aR-01	838.5	232	119	119.5	2	300			


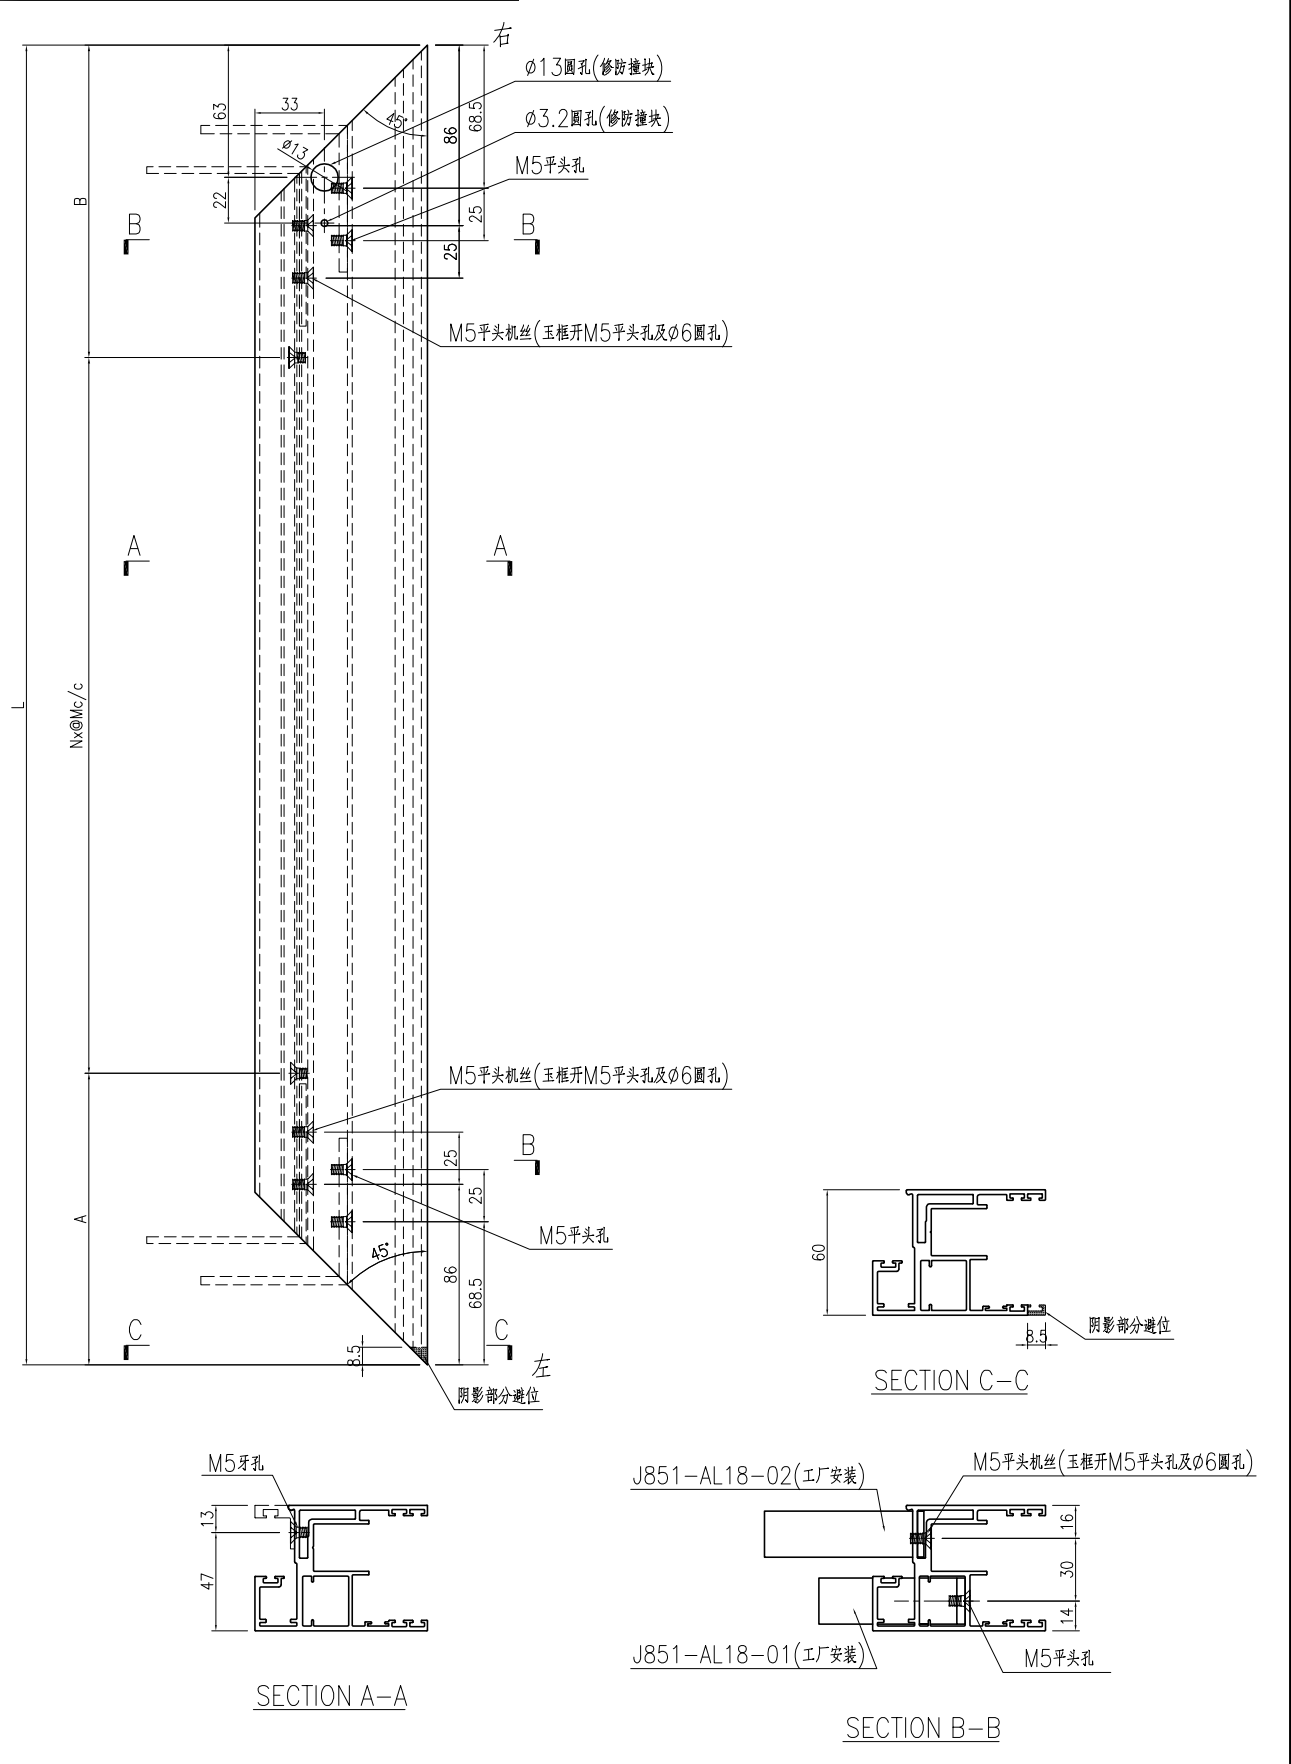


名稱	趟門玉加工圖	制圖	曾建平	2020-04-02	修改			
材料	X85699	復核			日期			
顏色	UCT534193SC-3 灰色	批准			圖號	J851-AL06aR		




产品编号	L(mm)	数量	A	B	N	M	N1	M1	备注
J851-AL07-01	2444.5	188	157	187.5	3	300			
J851-AL07-02	2554.5	12	212	242.5	3	300			


工程號	J851	地盤	青衣明翹匯
-----	------	----	-------

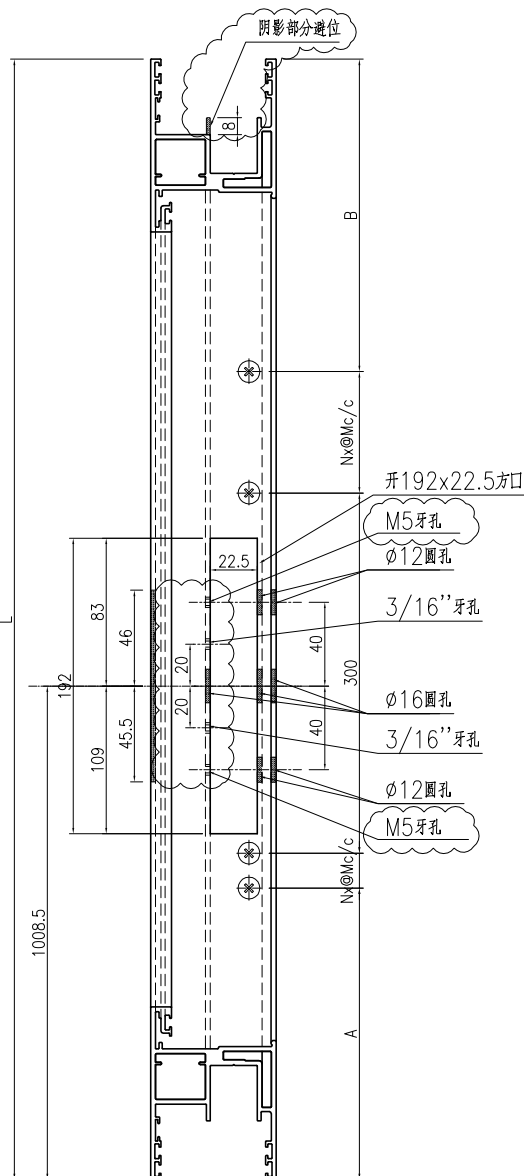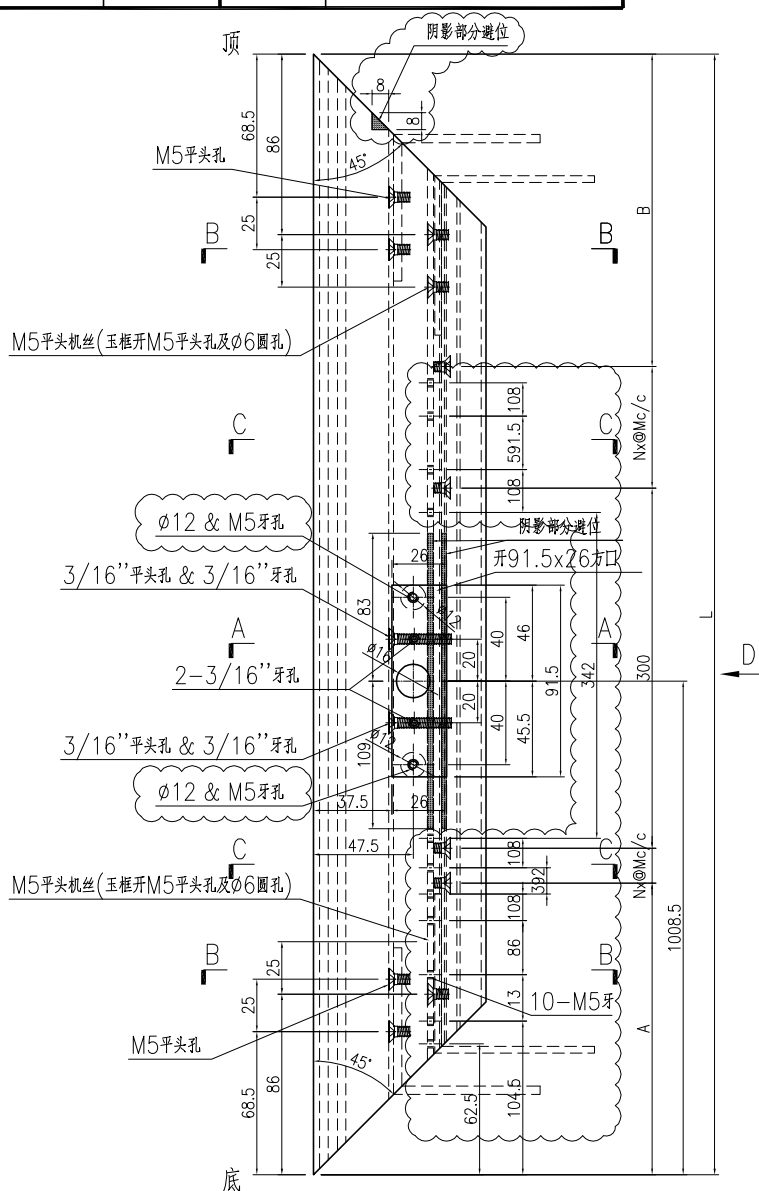


D—D视图

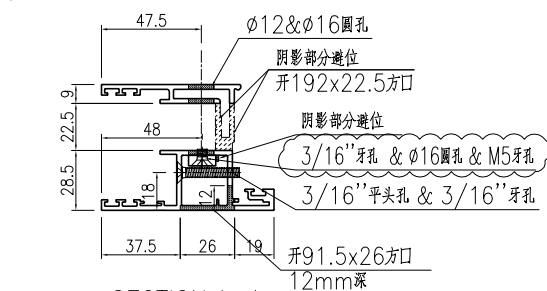

SECTION A-A

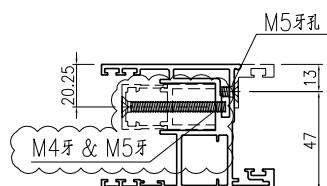

SECTION C-C

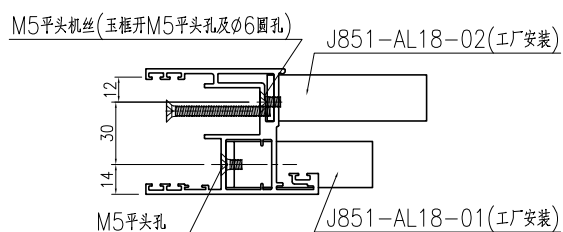


SECTION B-B

名稱	趟門玉加工圖	制圖	曾建平	2020-04-02	修改	D	E	C
材料	X85780	復核			日期	2020-09-22	2020-10-30	2020-08-31
顏色	UCT534193SC-3 灰色	批准			圖號	J851-AL07		




产品编号	L(mm)	数量	A	B	N	M	N1	M1	备注
J851-AL08-01	2444.5	188	157	187.5	3	300			
J851-AL08-02	2554.5	12	212	242.5	3	300			


工程號 J851 地盤 青衣明翹匯

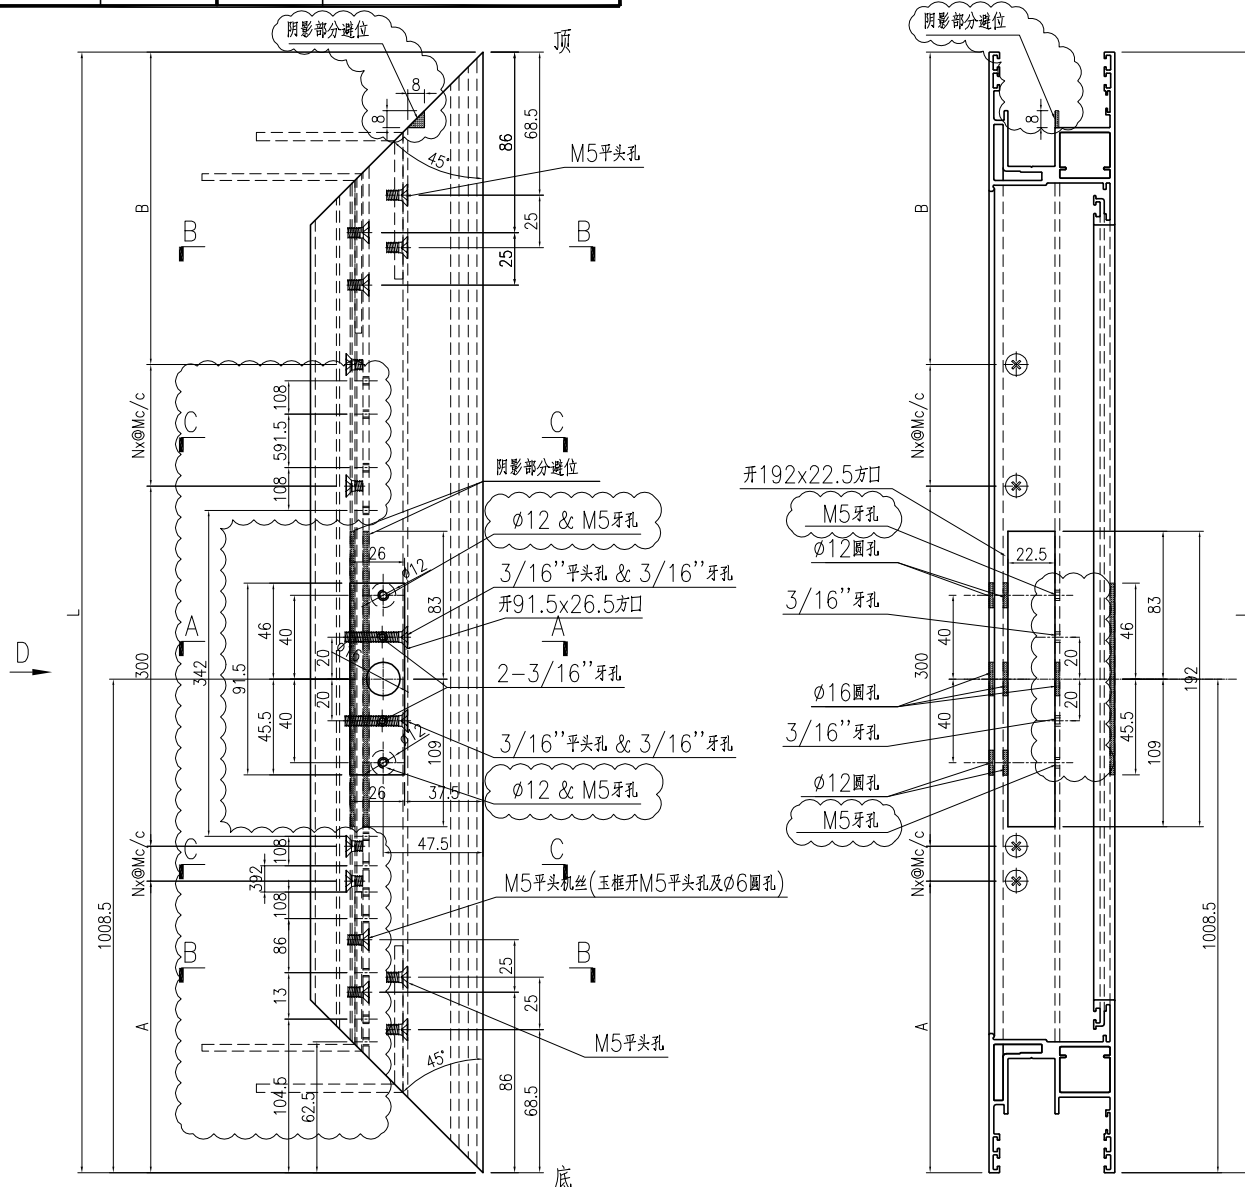


D-D视图

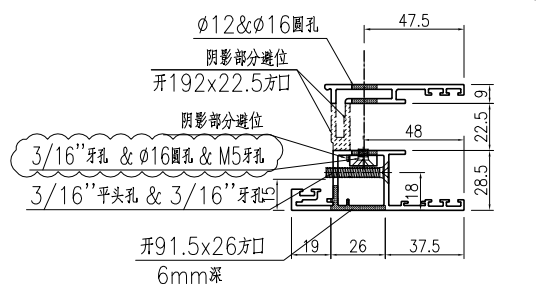

SECTION A-A

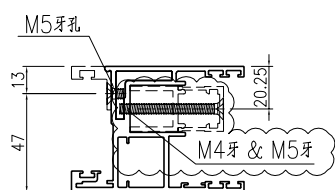



SECTION C-C

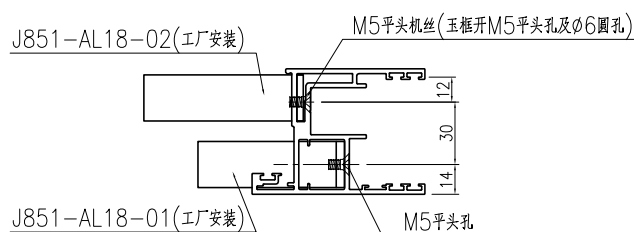


SECTION B-B

名稱	趟門玉加工圖	制圖	曾建平	2020-04-02	修改	D	E	C
材料	X85780	復核			日期	2020-09-22	2020-10-30	2020-08-31
顏色	UCT534193SC-3 灰色	批准			圖號	J851-AL08		

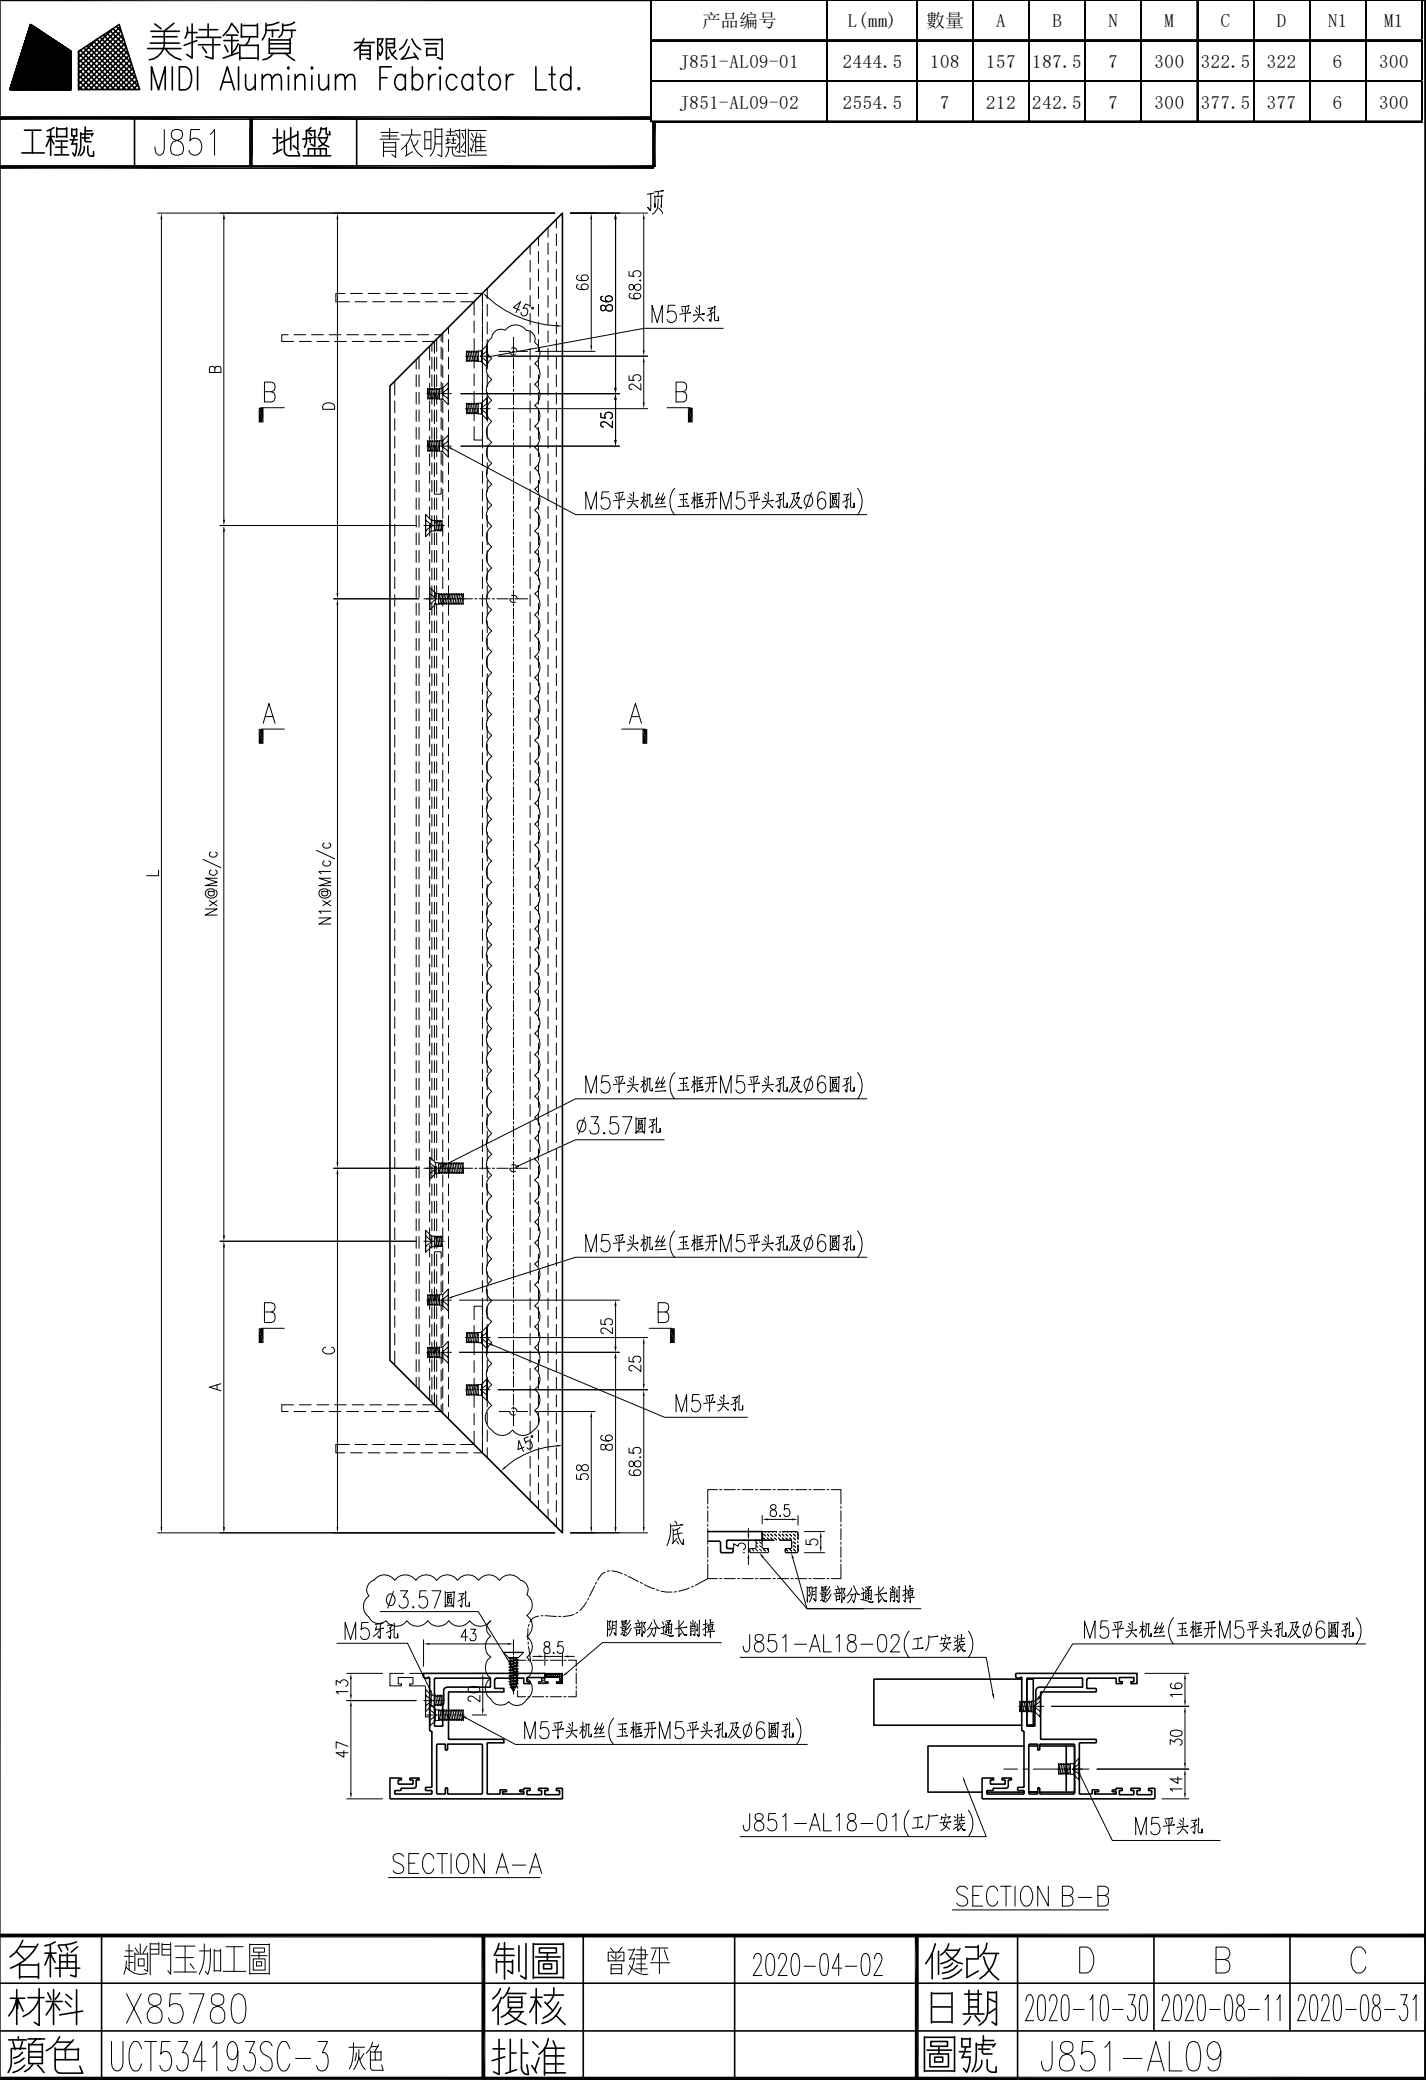

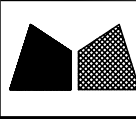 美特鋁質有限公司 MIDI Aluminium Fabricator Ltd.	产品编号	L (mm)	數量	A	B	N	M	C	D	N1	M1
	J851-AL09R-01	2444.5	80	157	187.5	7	300	322.5	322	6	300
	J851-AL09R-02	2554.5	5	212	242.5	7	300	377.5	377	6	300

工程號	J851	地盤	青衣明翹匯
-----	------	----	-------

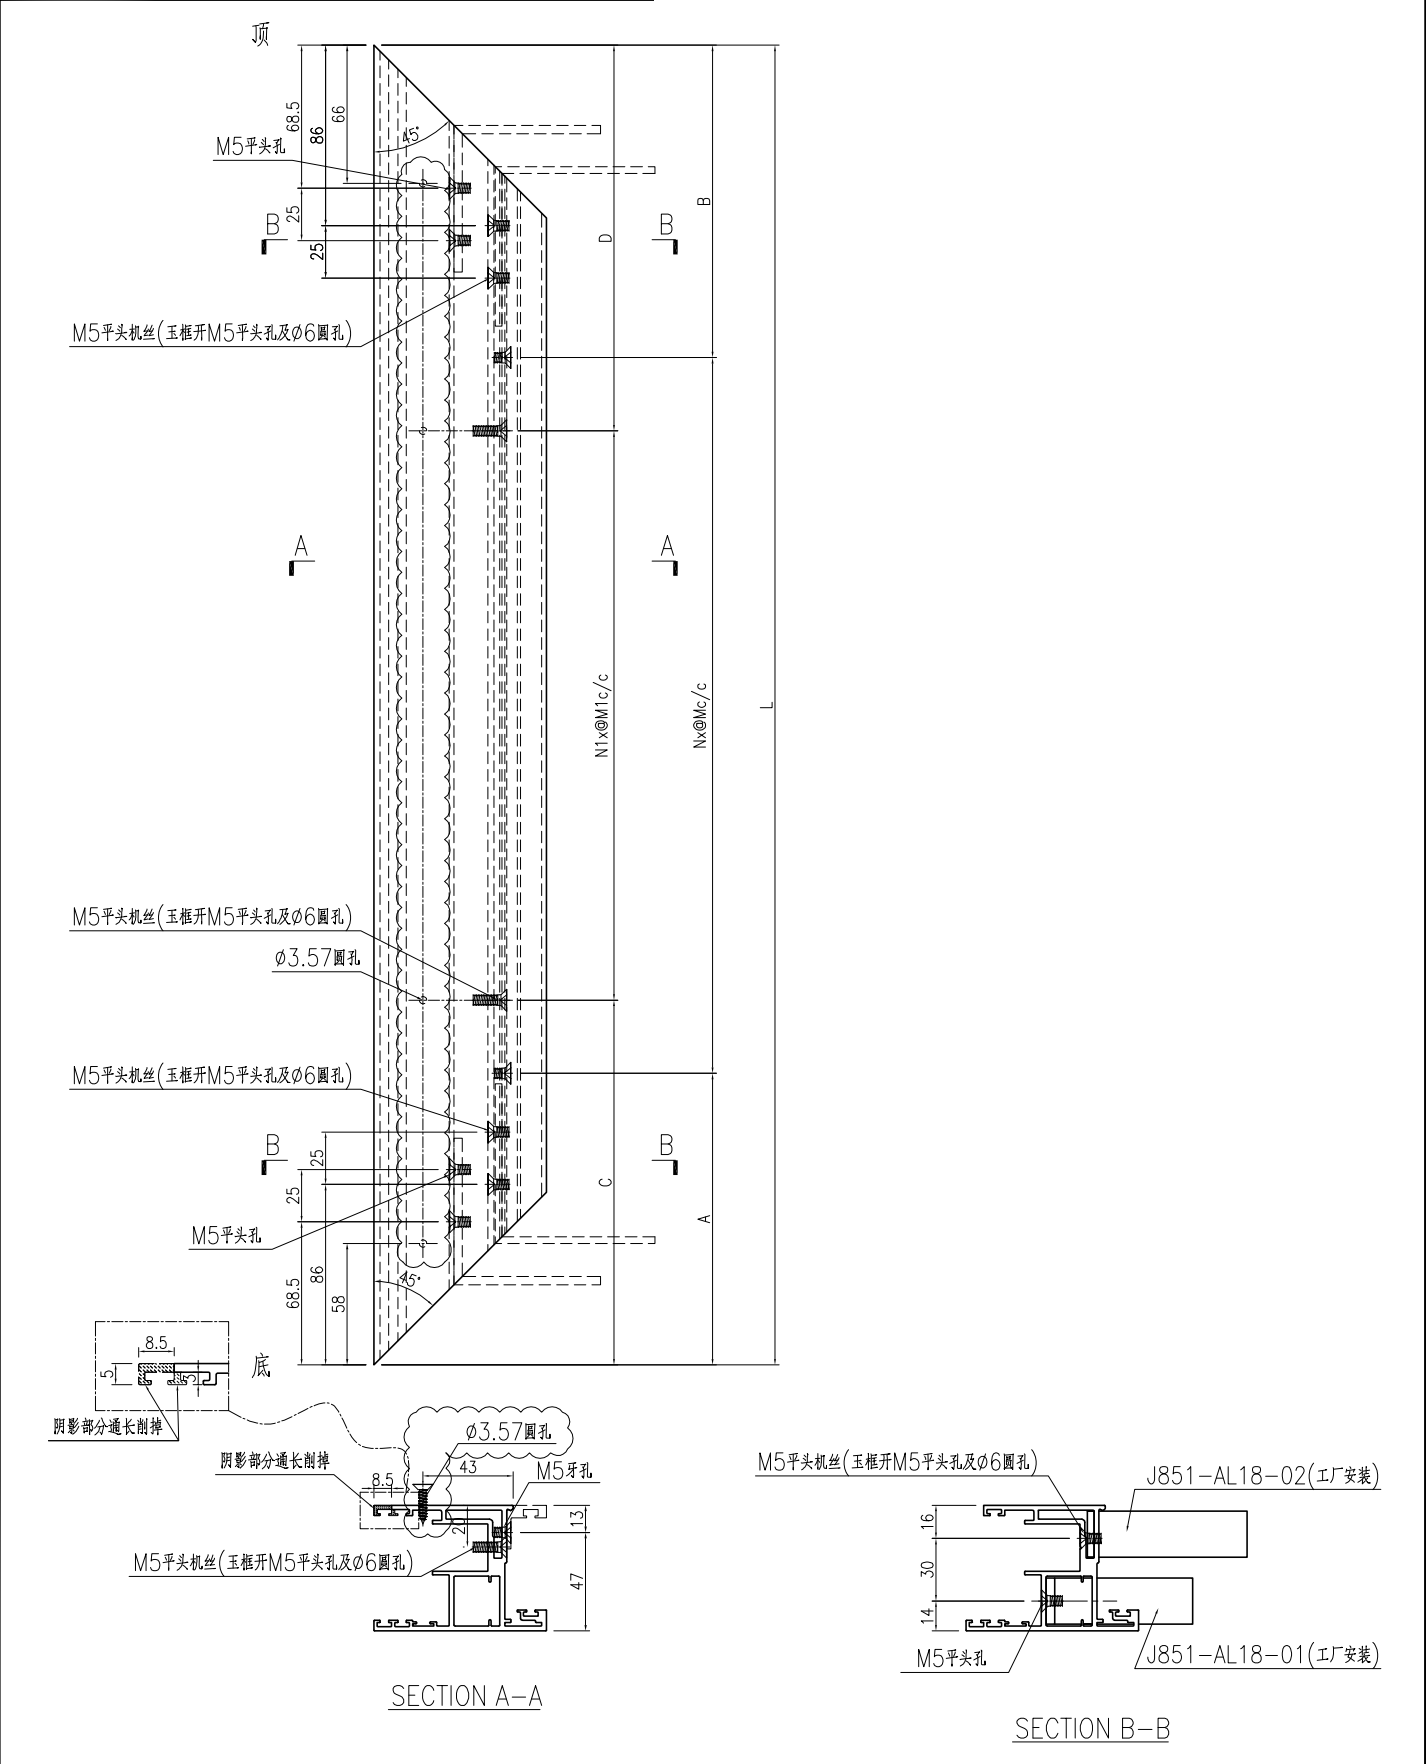

名稱	趟門玉加工圖	制圖	曾建平	2020-04-02	修改	D	B	C
材料	X85780	復核			日期	2020-10-30	2020-08-11	2020-08-31
顏色	UCT534193SC-3 灰色	批准			圖號	J851-AL09R		



美特鋁質

MIDI Aluminium Fabricator Ltd.

有限公司




工程號

J851

地盤

青衣明翹匯

产品编号	L (mm)	數量	A	B	N	M	C	D	N1	M1
J851-AL10-01	2444.5	108	157	187.5	7	300	322.5	322	6	300
J851-AL10-02	2554.5	7	212	242.5	7	300	377.5	377	6	300

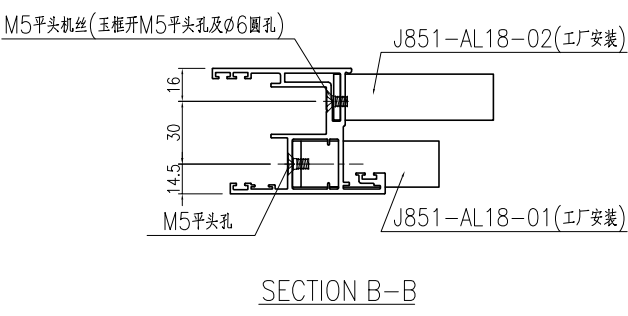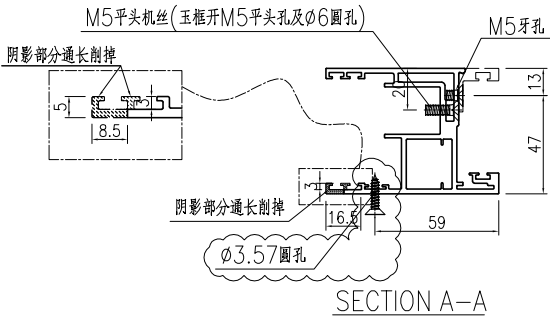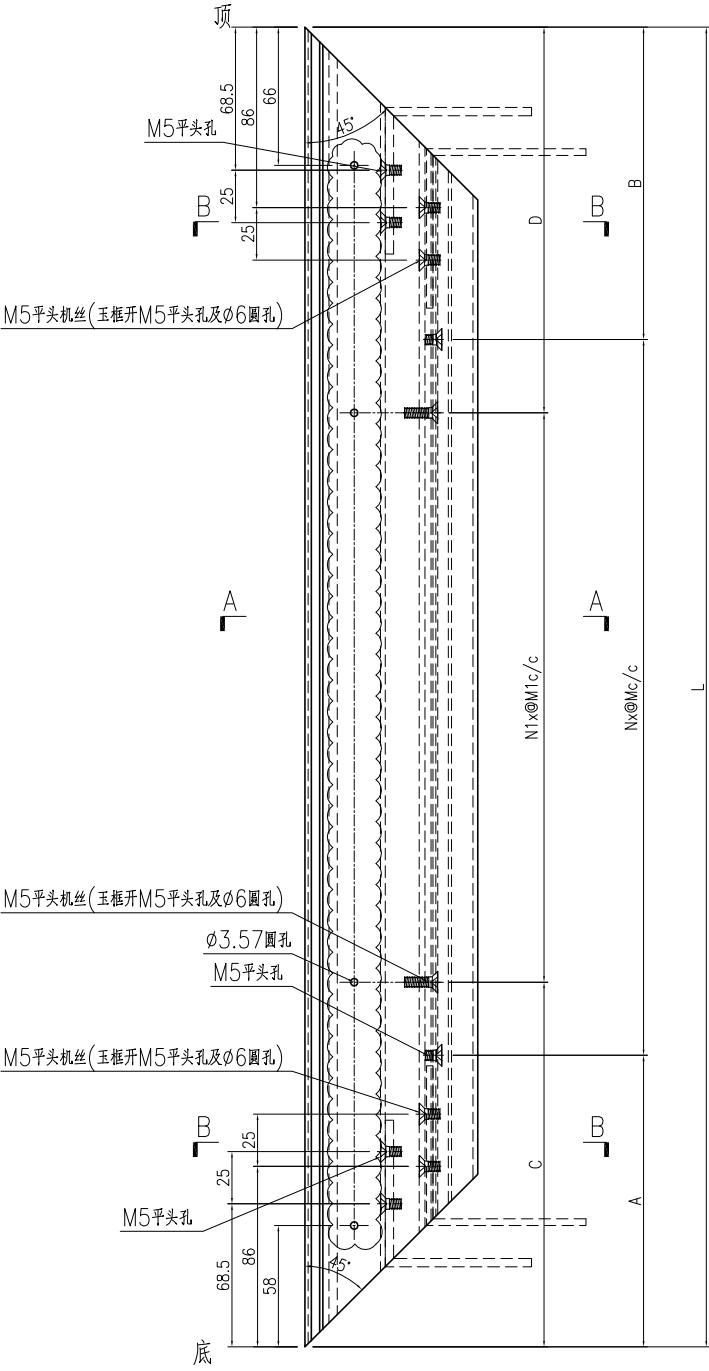

名稱	趟門玉加工圖	制圖	曾建平	2020-04-02	修改	D	B	C
材料	X85780	復核			日期	2020-10-30	2020-08-11	2020-08-31
顏色	UCT534193SC-3 灰色	批准			圖號	J851-AL10		




美特鋁質

有限公司

MIDI Aluminium Fabricator Ltd.

产品编号	L (mm)	數量	A	B	N	M	C	D	N1	M1
J851-AL10R-01	2444.5	80	157	187.5	7	300	322.5	322	6	300
J851-AL10R-02	2554.5	5	212	242.5	7	300	377.5	377	6	300

工程號	J851	地盤	青衣明翹匯
-----	------	----	-------

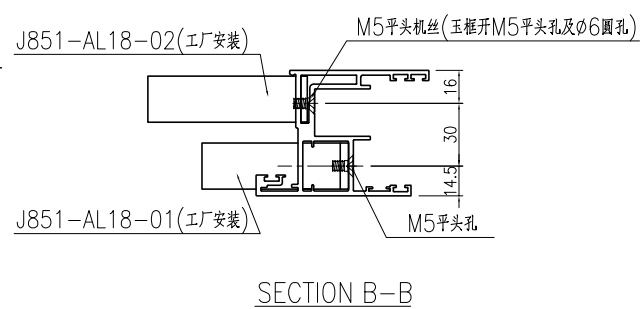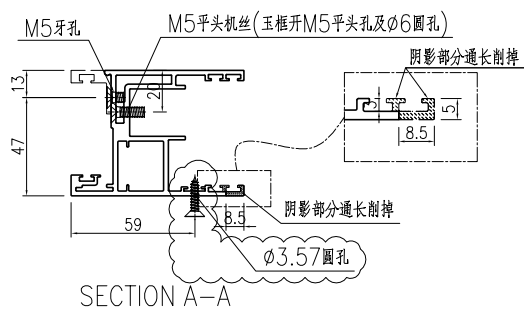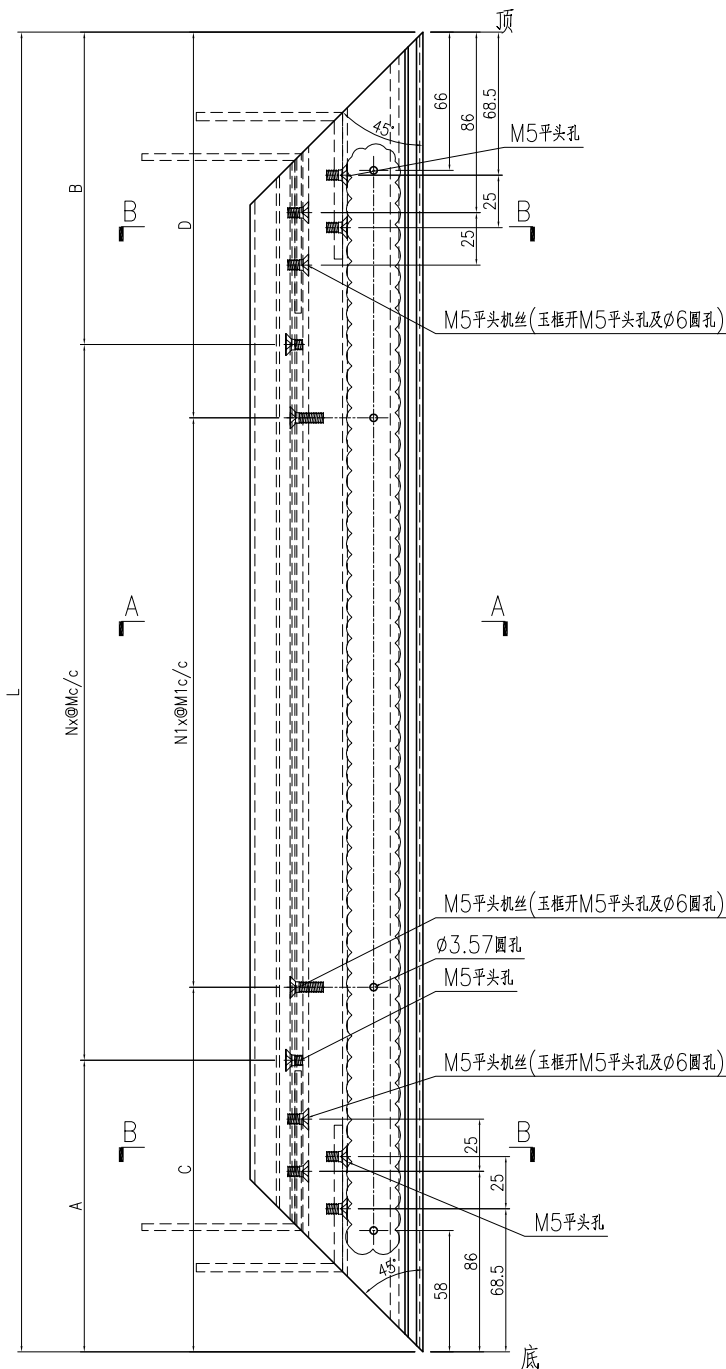

名稱	趟門玉加工圖	制圖	曾建平	2020-04-02	修改	D	B	C
材料	X85780	復核			日期	2020-10-30	2020-08-11	2020-08-31
顏色	UCT534193SC-3 灰色	批准			圖號	J851-AL10R		







美特鋁質

有限公司


MIDI Aluminium Fabricator Ltd.

工程號	J851	地盤	青衣明翹匯
-----	------	----	-------

产品编号	L(mm)	数量	A	B	N	M	N1	M1	备注
J851-AL11-01	751	58	175.5	175.5	2	200		取消	
J851-AL11-02	871	29	185.5	185.5	2	250			
J851-AL11-03	876	29	188	188	2	250			
J851-AL11-04	906	14	153	153	2	300			
J851-AL11-07	981	29	190.5	190.5	2	300			
J851-AL11-08	1051	14	225.5	225.5	2	300			

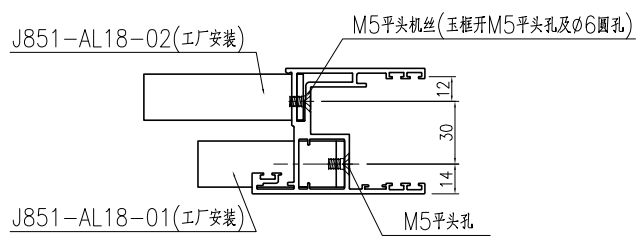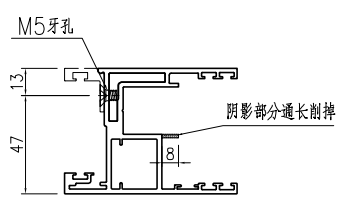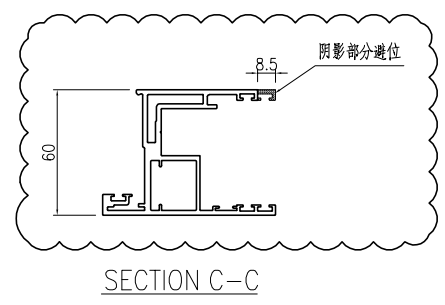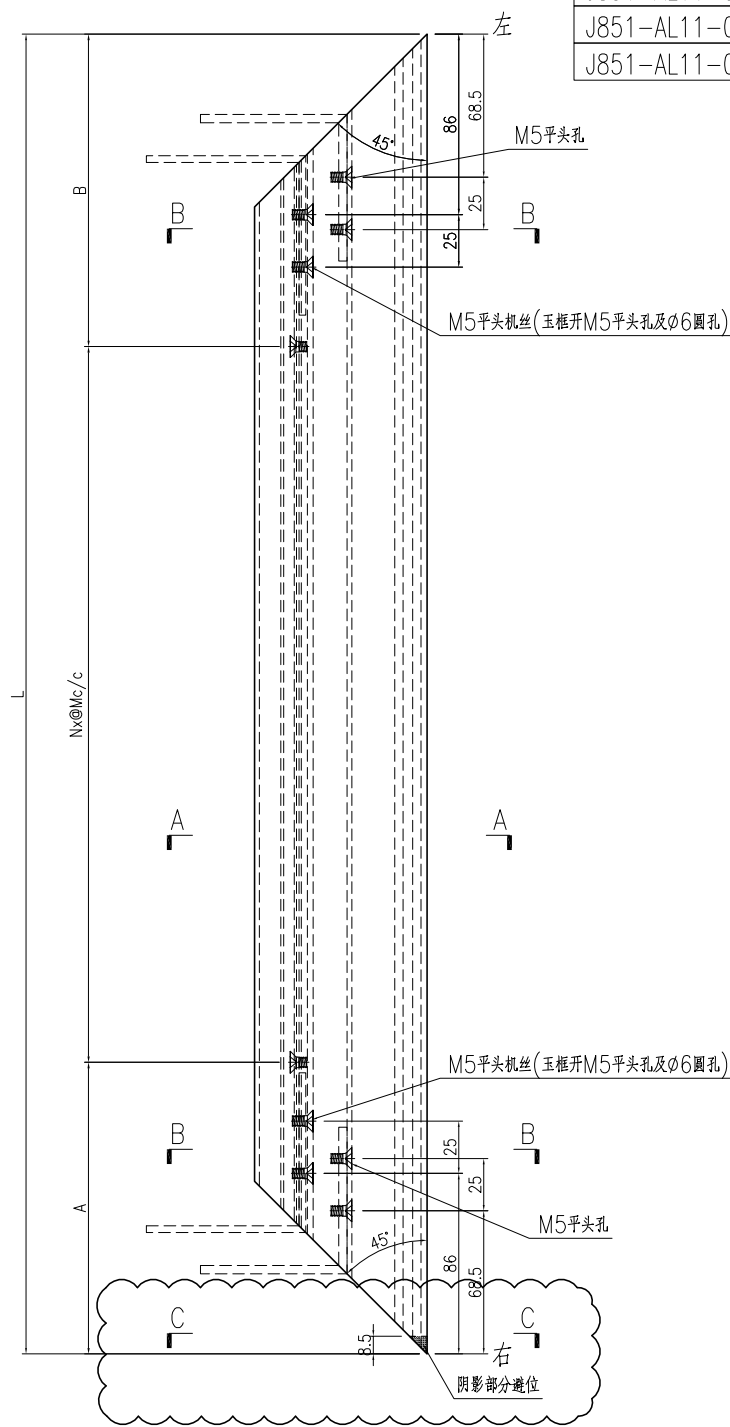

名稱	趟門玉加工圖	制圖	曾建平	2020-04-02	修改	D	E	C
材料	X85780	復核			日期	2020-09-22	2020-10-30	2020-08-31
顏色	UCT534193SC-3 灰色	批准			圖號	J851-AL11		

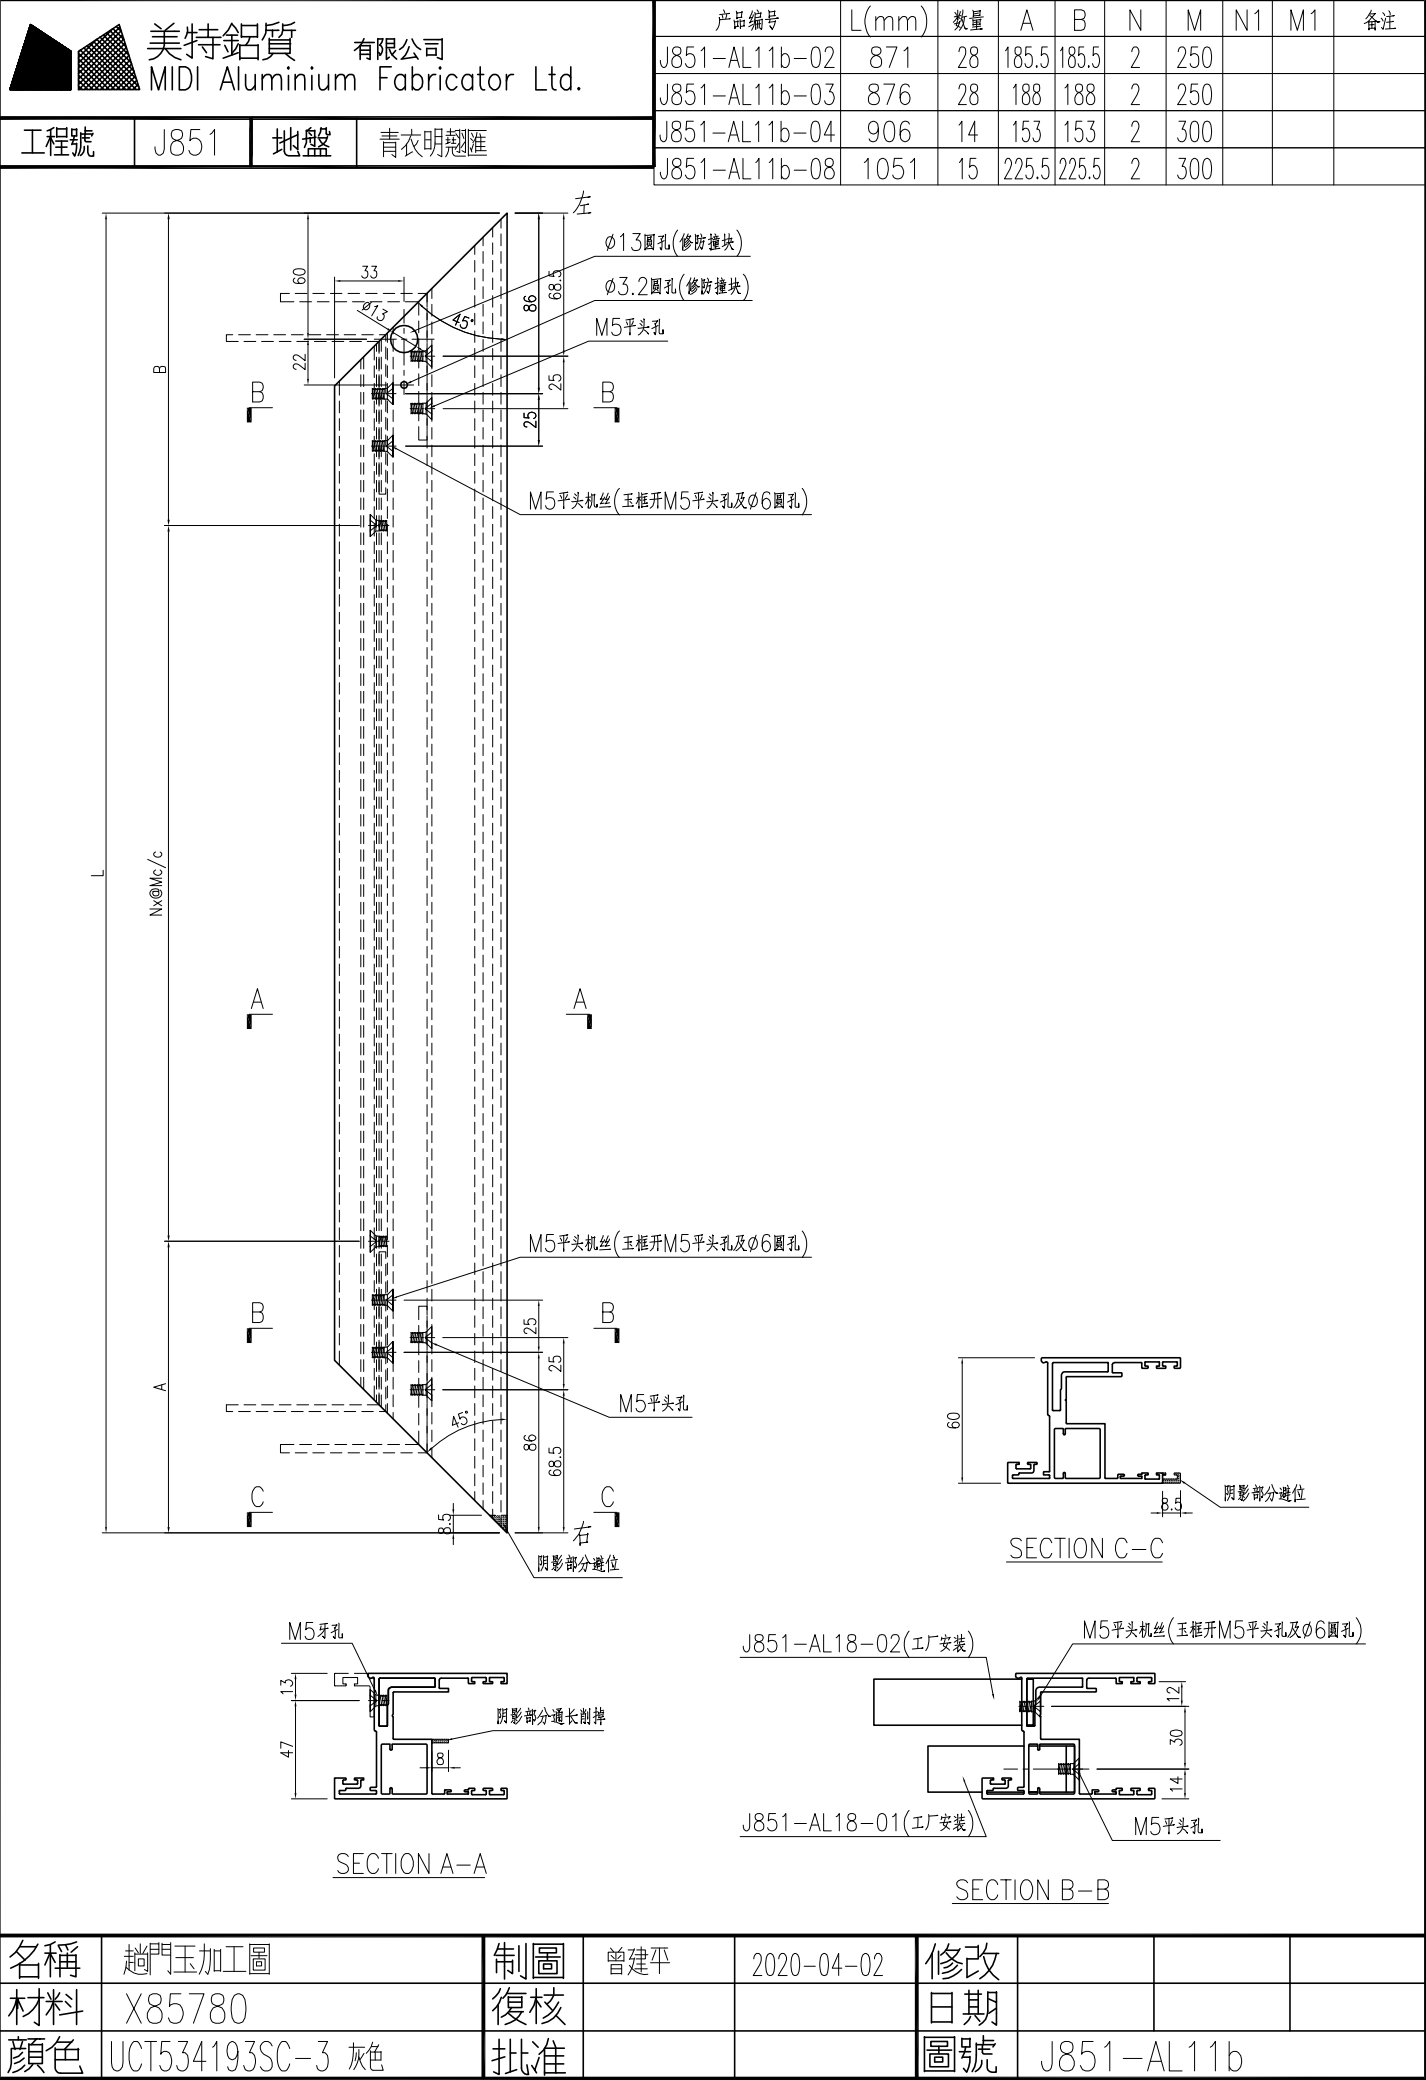

名稱	趟門玉加工圖	制圖	曾建平	2020-04-02	修改			
材料	X85780	復核			日期			
顏色	UCT534193SC-3 灰色	批准			圖號	J851-AL11b		





美特鋁質

有限公司


MIDI Aluminium Fabricator Ltd.

工程號	J851	地盤	青衣明翹匯
-----	------	----	-------


产品编号	L(mm)	数量	A	B	N	M	N1	M1	备注
J851-AL11R-02	871	29	185.5	185.5	2	250			
J851-AL11R-03	876	29	188	188	2	250			
J851-AL11R-04	906	14	153	153	2	300			
J851-AL11R-07	981	29	190.5	190.5	2	300			
J851-AL11R-08	1051	14	225.5	225.5	2	300			

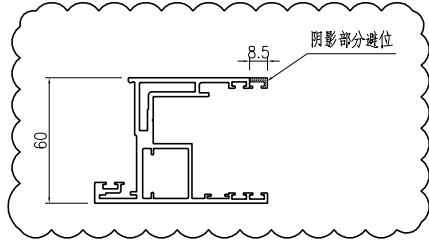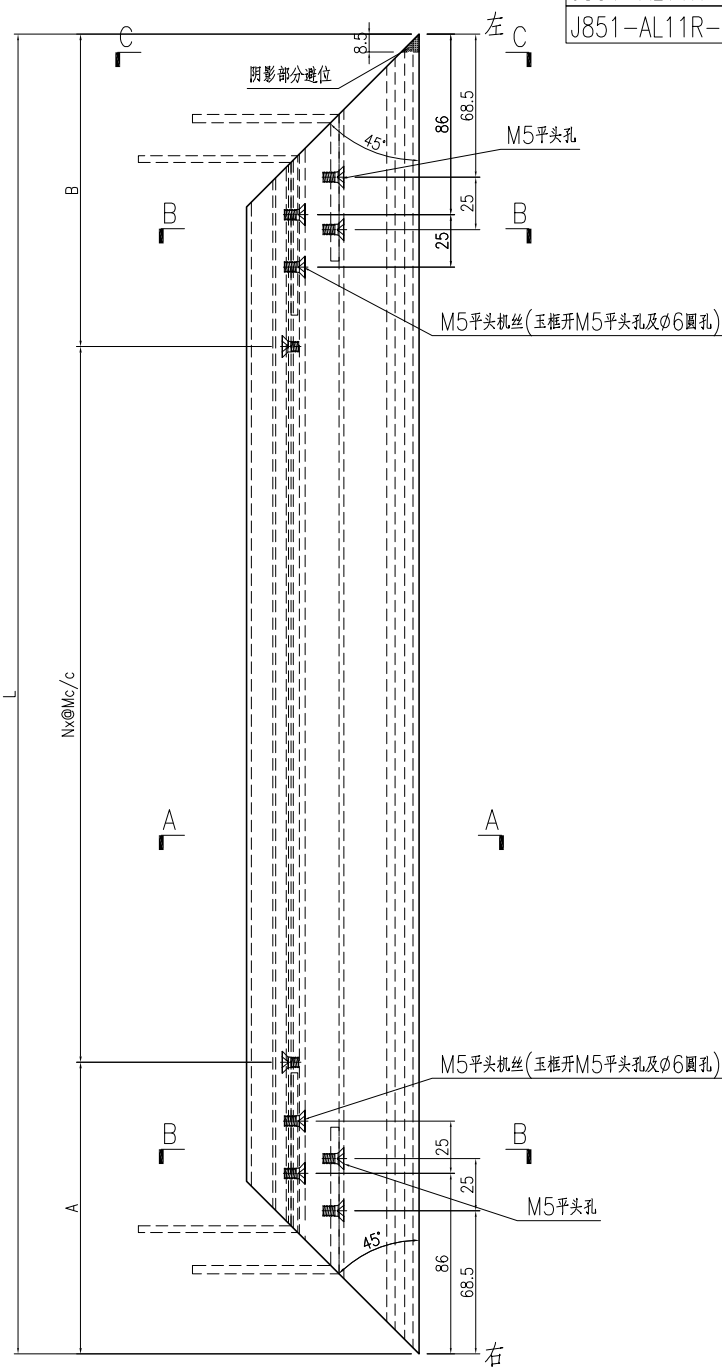

SECTION C-C

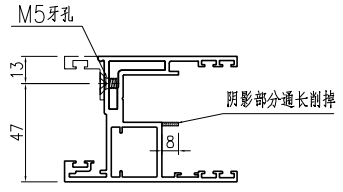

SECTION A-A

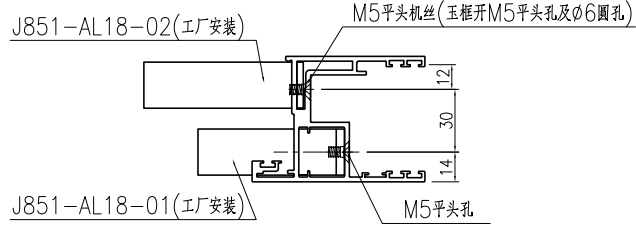

SECTION B-B

名稱	趟門玉加工圖	制圖	曾建平	2020-04-02	修改	A		
材料	X85780	復核			日期	2020-10-30		
顏色	UCT534193SC-3 灰色	批准			圖號	J851-AL11R		







美特鋁質

有限公司

MIDI Aluminium Fabricator Ltd.

工程號	J851	地盤	青衣明翹匯
-----	------	----	-------

产品编号	L(mm)	数量	A	B	N	M	N1	M1	备注
J851-AL11bR-02	871	28	185.5	185.5	2	250			
J851-AL11bR-03	876	28	188	188	2	250			
J851-AL11bR-04	906	14	153	153	2	300			
J851-AL11bR-08	1051	15	225.5	225.5	2	300			

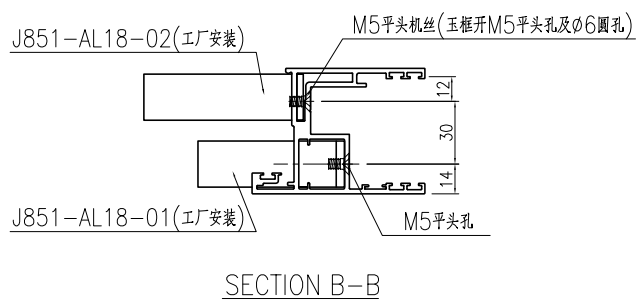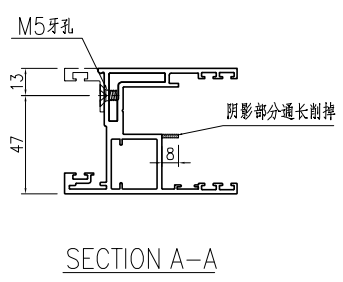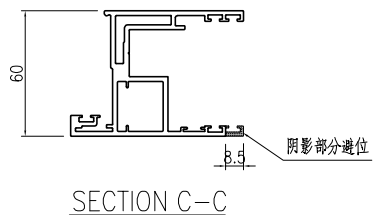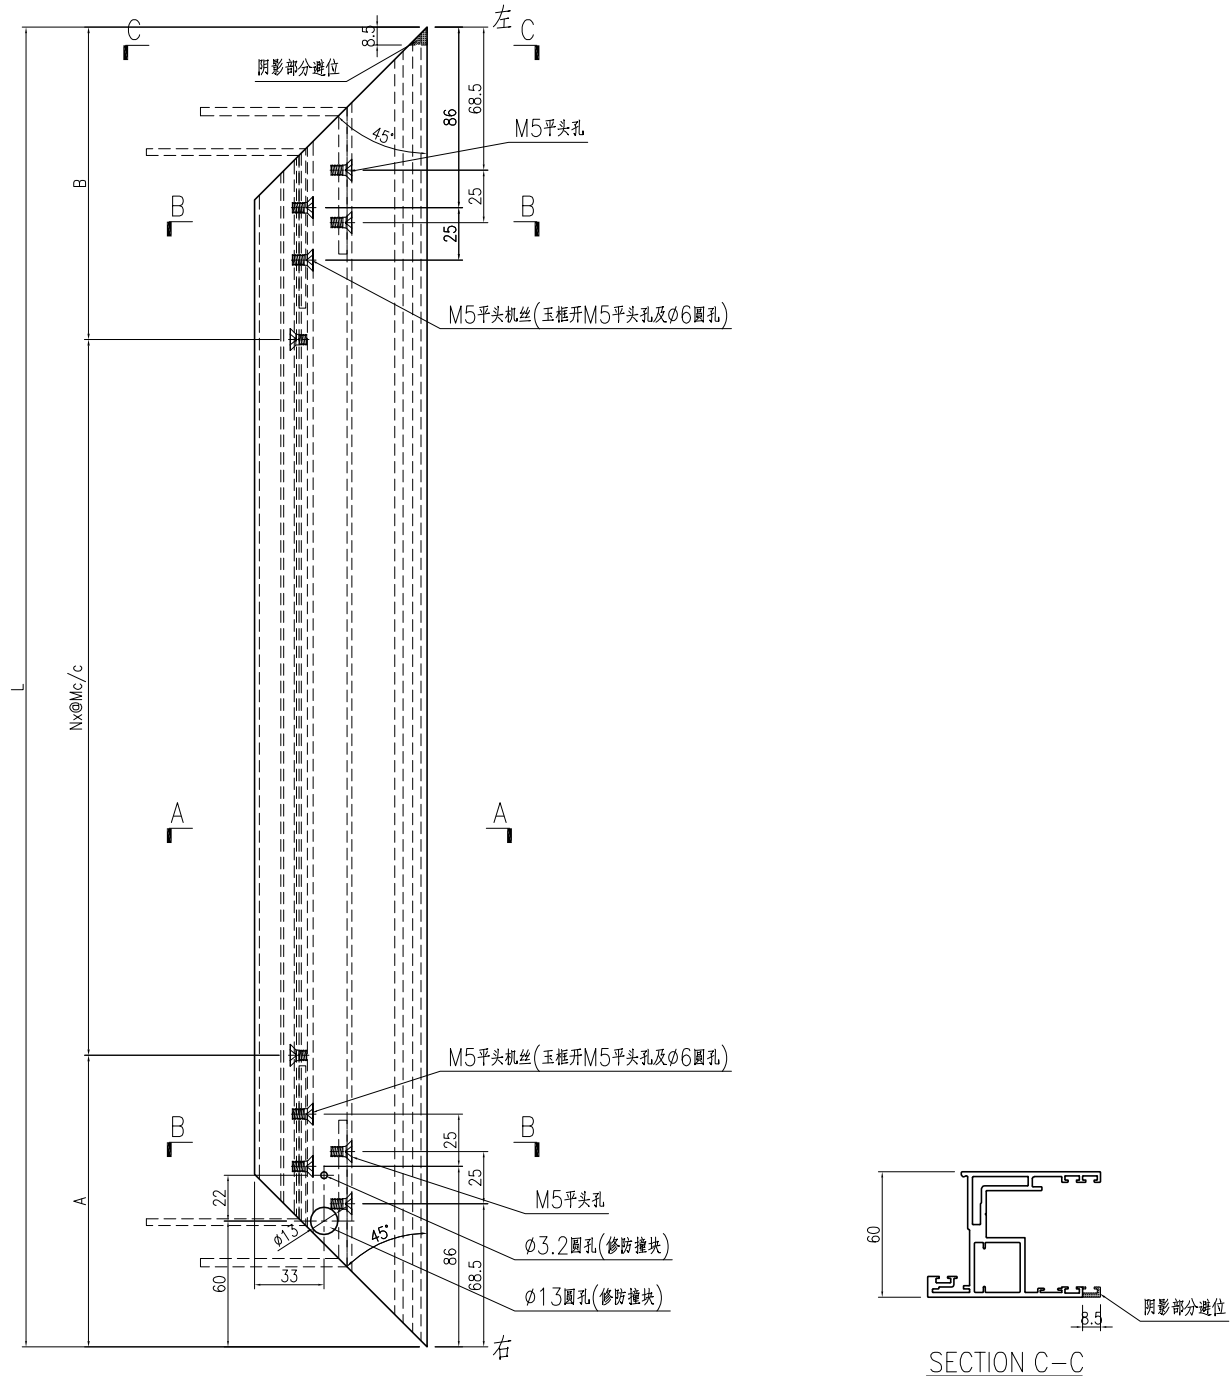

名稱	趟門玉加工圖	制圖	曾建平	2020-04-02	修改			
材料	X85780	復核			日期			
顏色	UCT534193SC-3 灰色	批准			圖號	J851-AL11bR		





美特鋁質

有限公司


MIDI Aluminium Fabricator Ltd.

工程號	J851	地盤	青衣明翹匯
-----	------	----	-------


产品编号	L(mm)	数量	A	B	N	M	N1	M1	备注
J851-AL12-01	751	58	175.5	175.5	2	200		取消	
J851-AL12-02	871	29	185.5	185.5	2	250			
J851-AL12-03	876	29	188	188	2	250			
J851-AL12-04	906	14	153	153	2	300			
J851-AL12-07	981	29	190.5	190.5	2	300			
J851-AL12-08	1051	14	225.5	225.5	2	300			

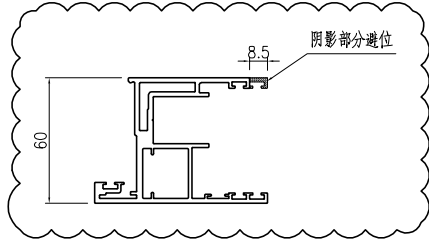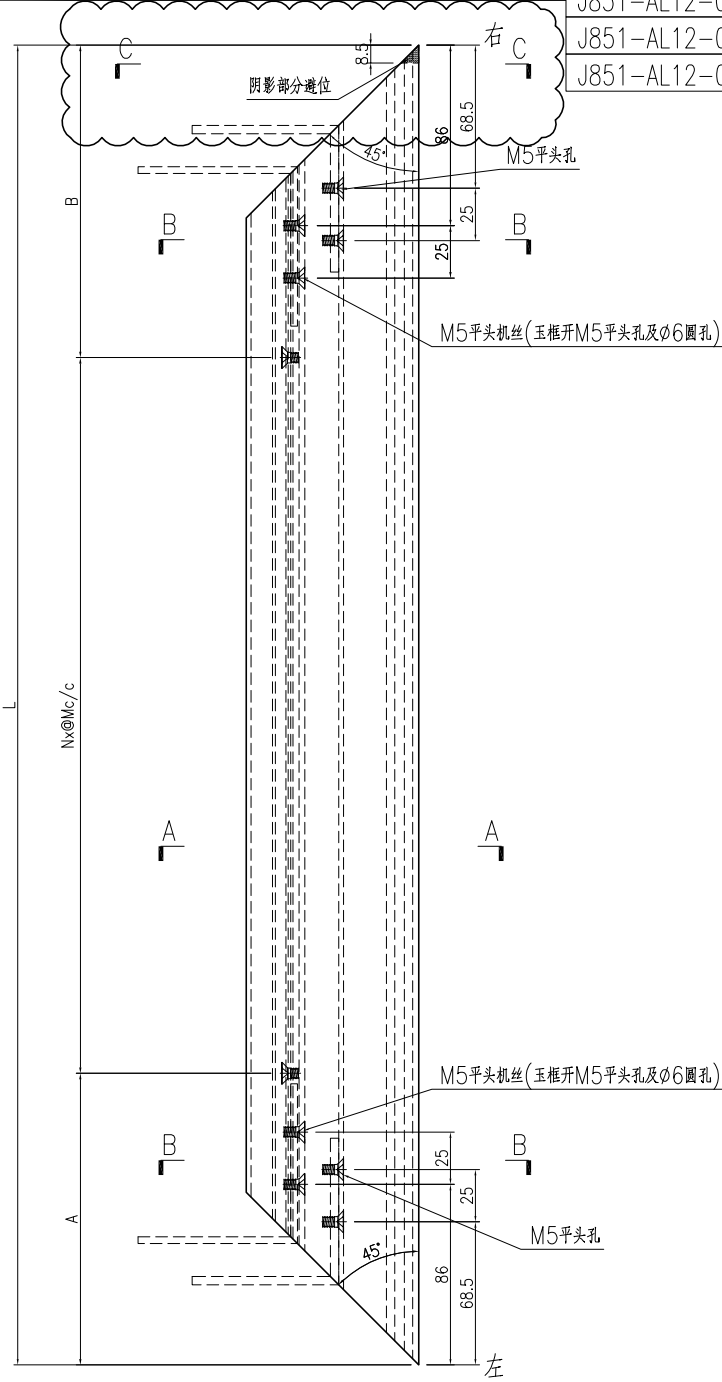

SECTION C-C

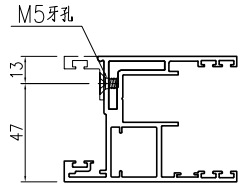


SECTION A-A

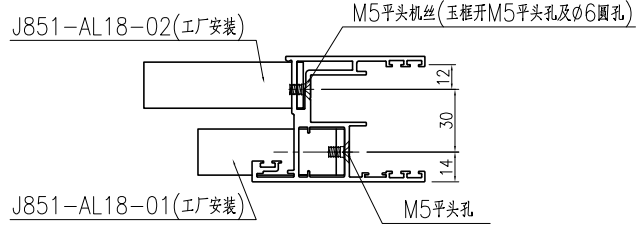

SECTION B-B

名稱	趟門玉加工圖	制圖	曾建平	2020-04-02	修改	D	E	C
材料	X85780	復核			日期	2020-09-22	2020-10-30	2020-08-31
顏色	UCT534193SC-3 灰色	批准			圖號	J851-AL12		

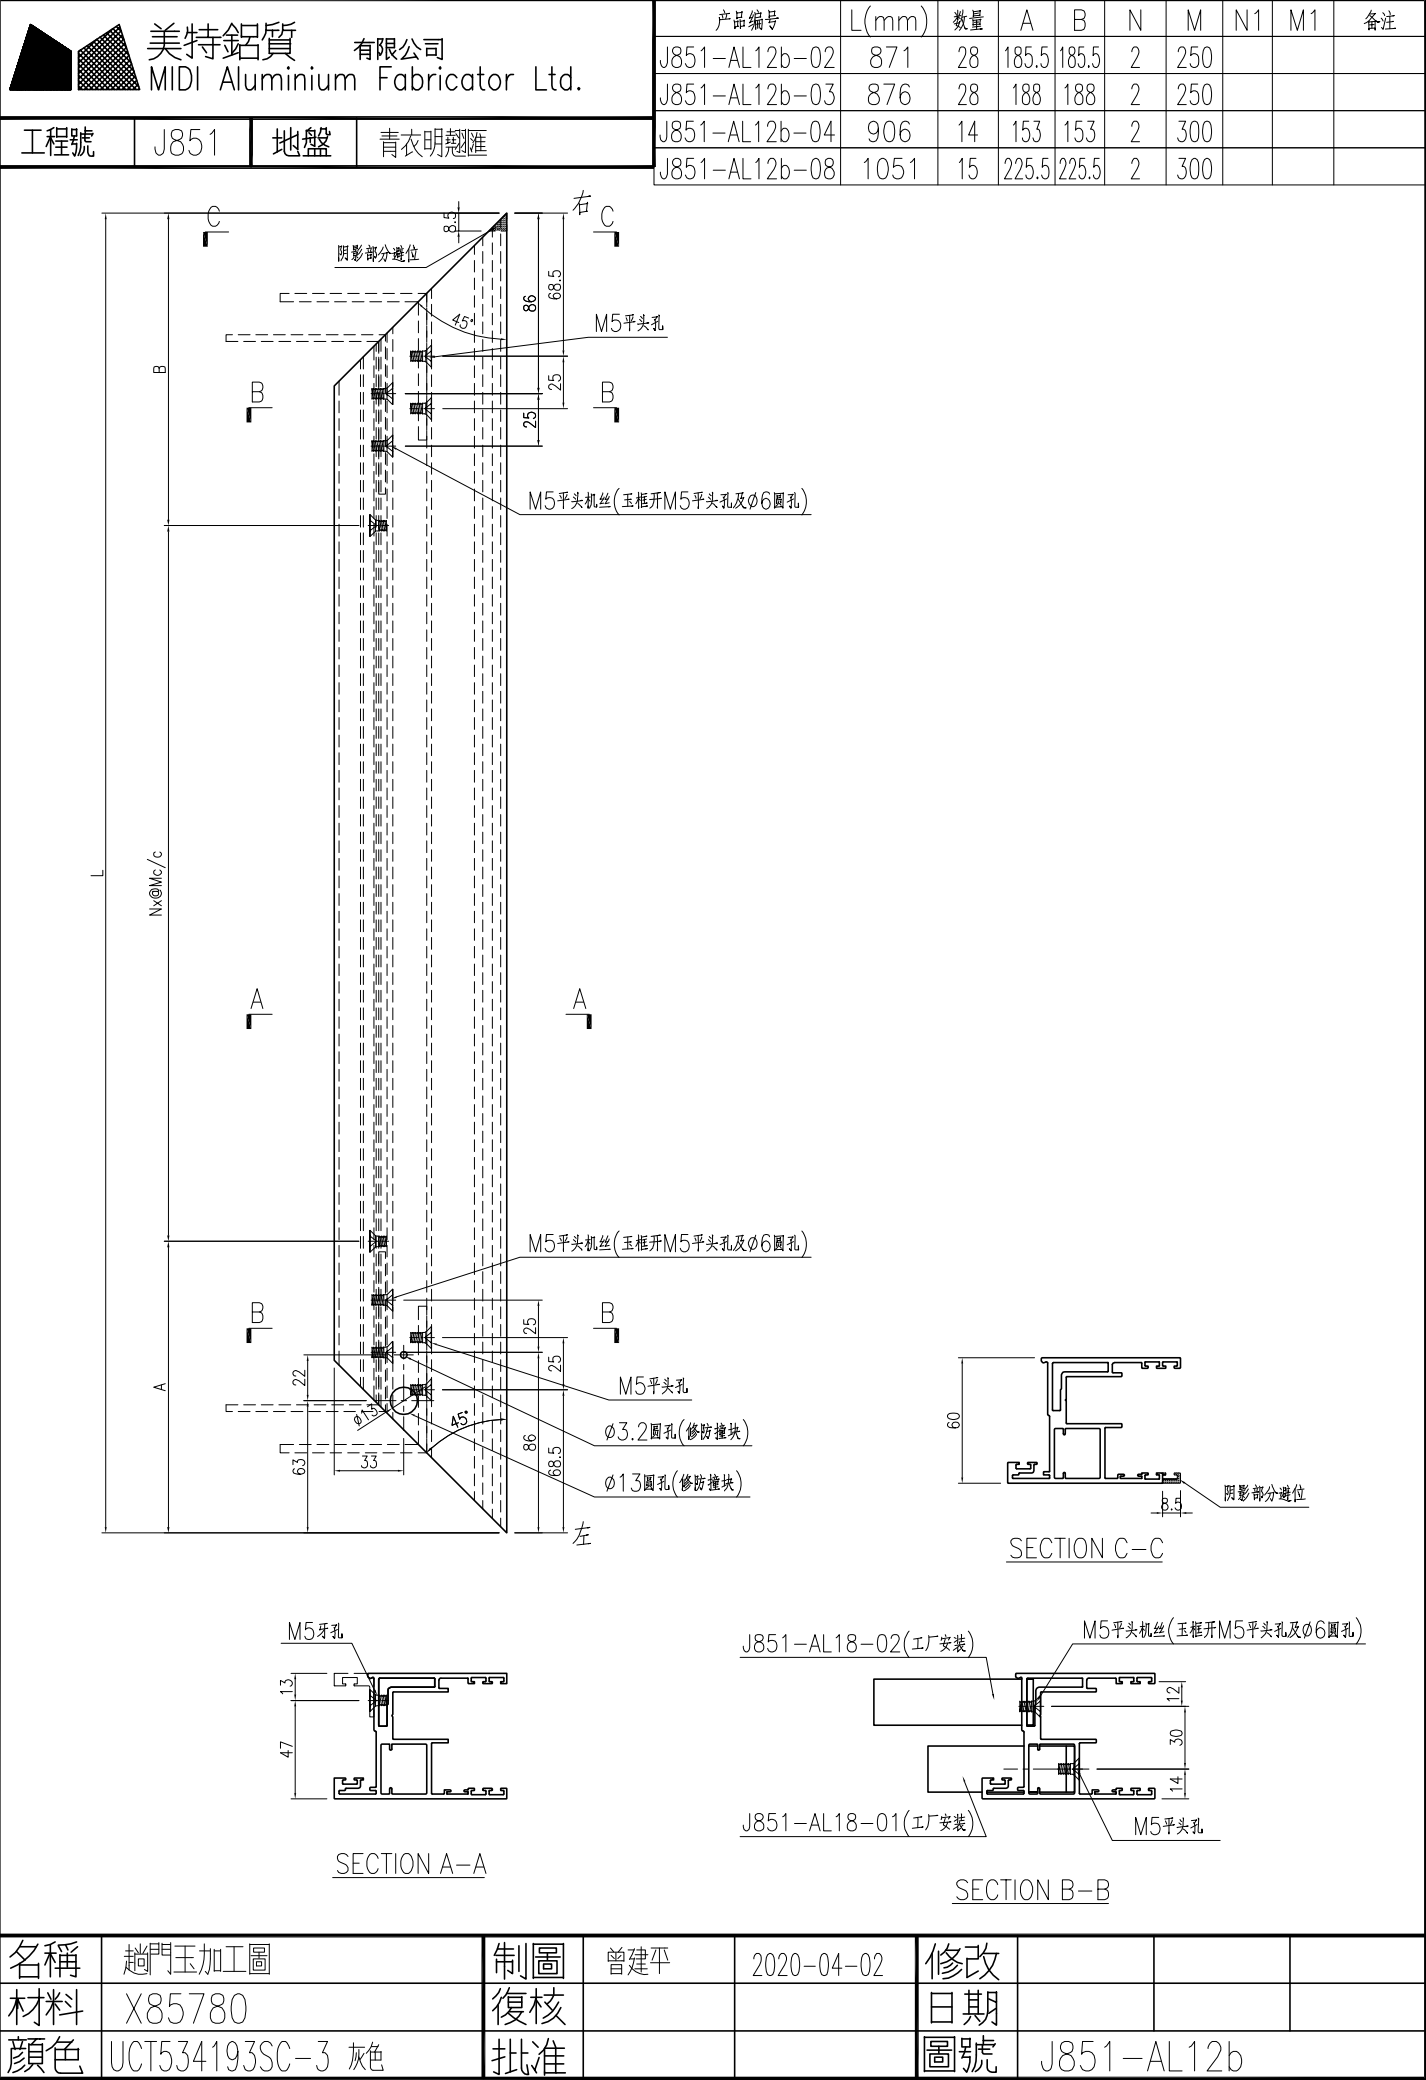

名稱	趟門玉加工圖	制圖	曾建平	2020-04-02	修改			
材料	X85780	復核			日期			
顏色	UCT534193SC-3 灰色	批准			圖號	J851-AL12b		





美特鋁質

有限公司


MIDI Aluminium Fabricator Ltd.

工程號	J851	地盤	青衣明翹匯
-----	------	----	-------


产品编号	L(mm)	数量	A	B	N	M	N1	M1	备注
J851-AL12R-02	871	29	185.5	185.5	2	250			
J851-AL12R-03	876	29	188	188	2	250			
J851-AL12R-04	906	14	153	153	2	300			
J851-AL12R-07	981	29	190.5	190.5	2	300			
J851-AL12R-08	1051	14	225.5	225.5	2	300			

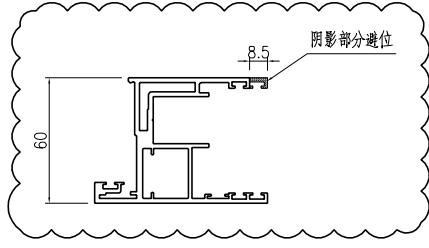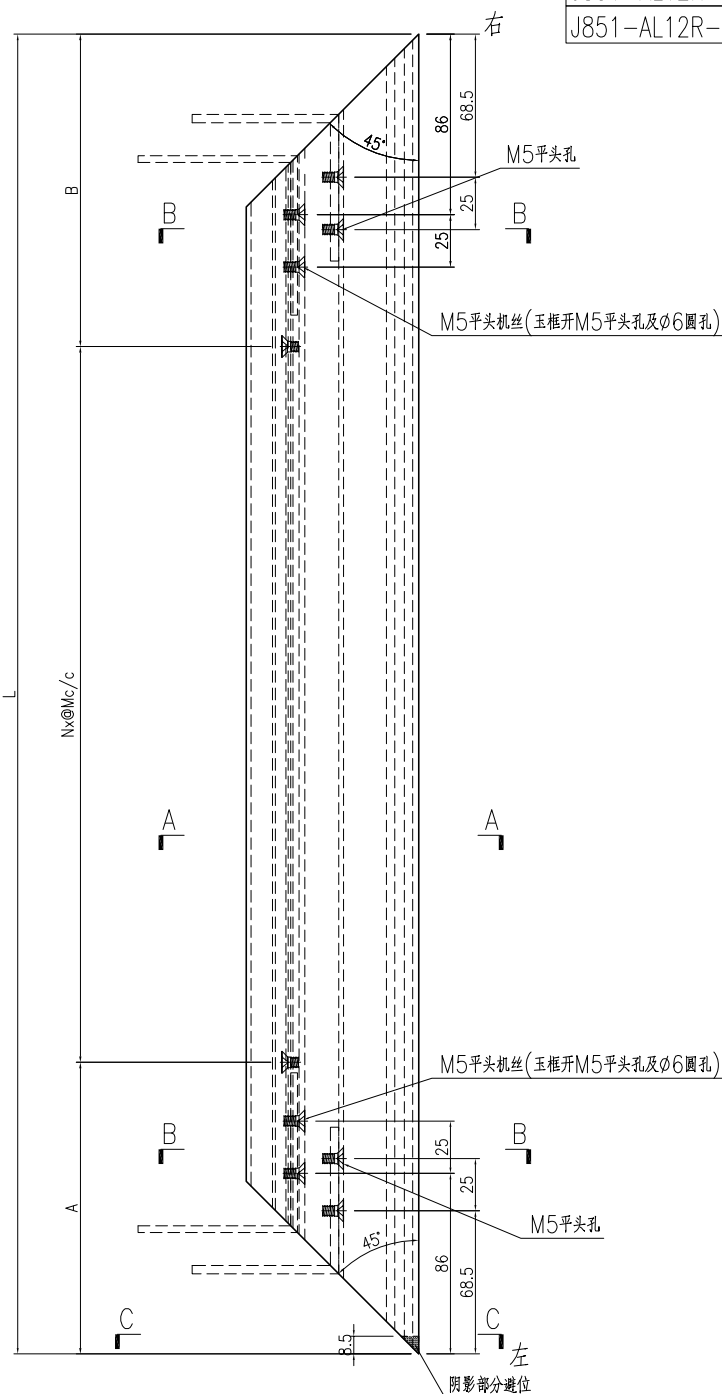

SECTION C-C

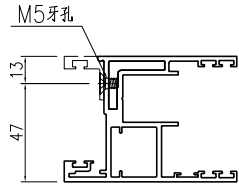


SECTION A-A

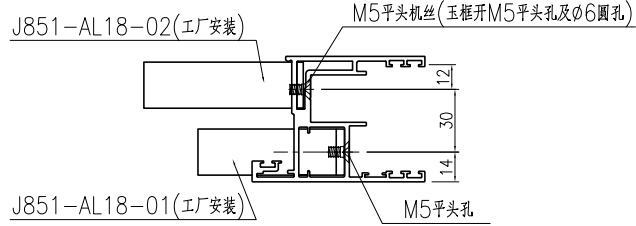

SECTION B-B






名稱	趟門玉加工圖	制圖	曾建平	2020-04-02	修改	A		
材料	X85780	復核			日期	2020-10-30		
顏色	UCT534193SC-3 灰色	批准			圖號	J851-AL12R		

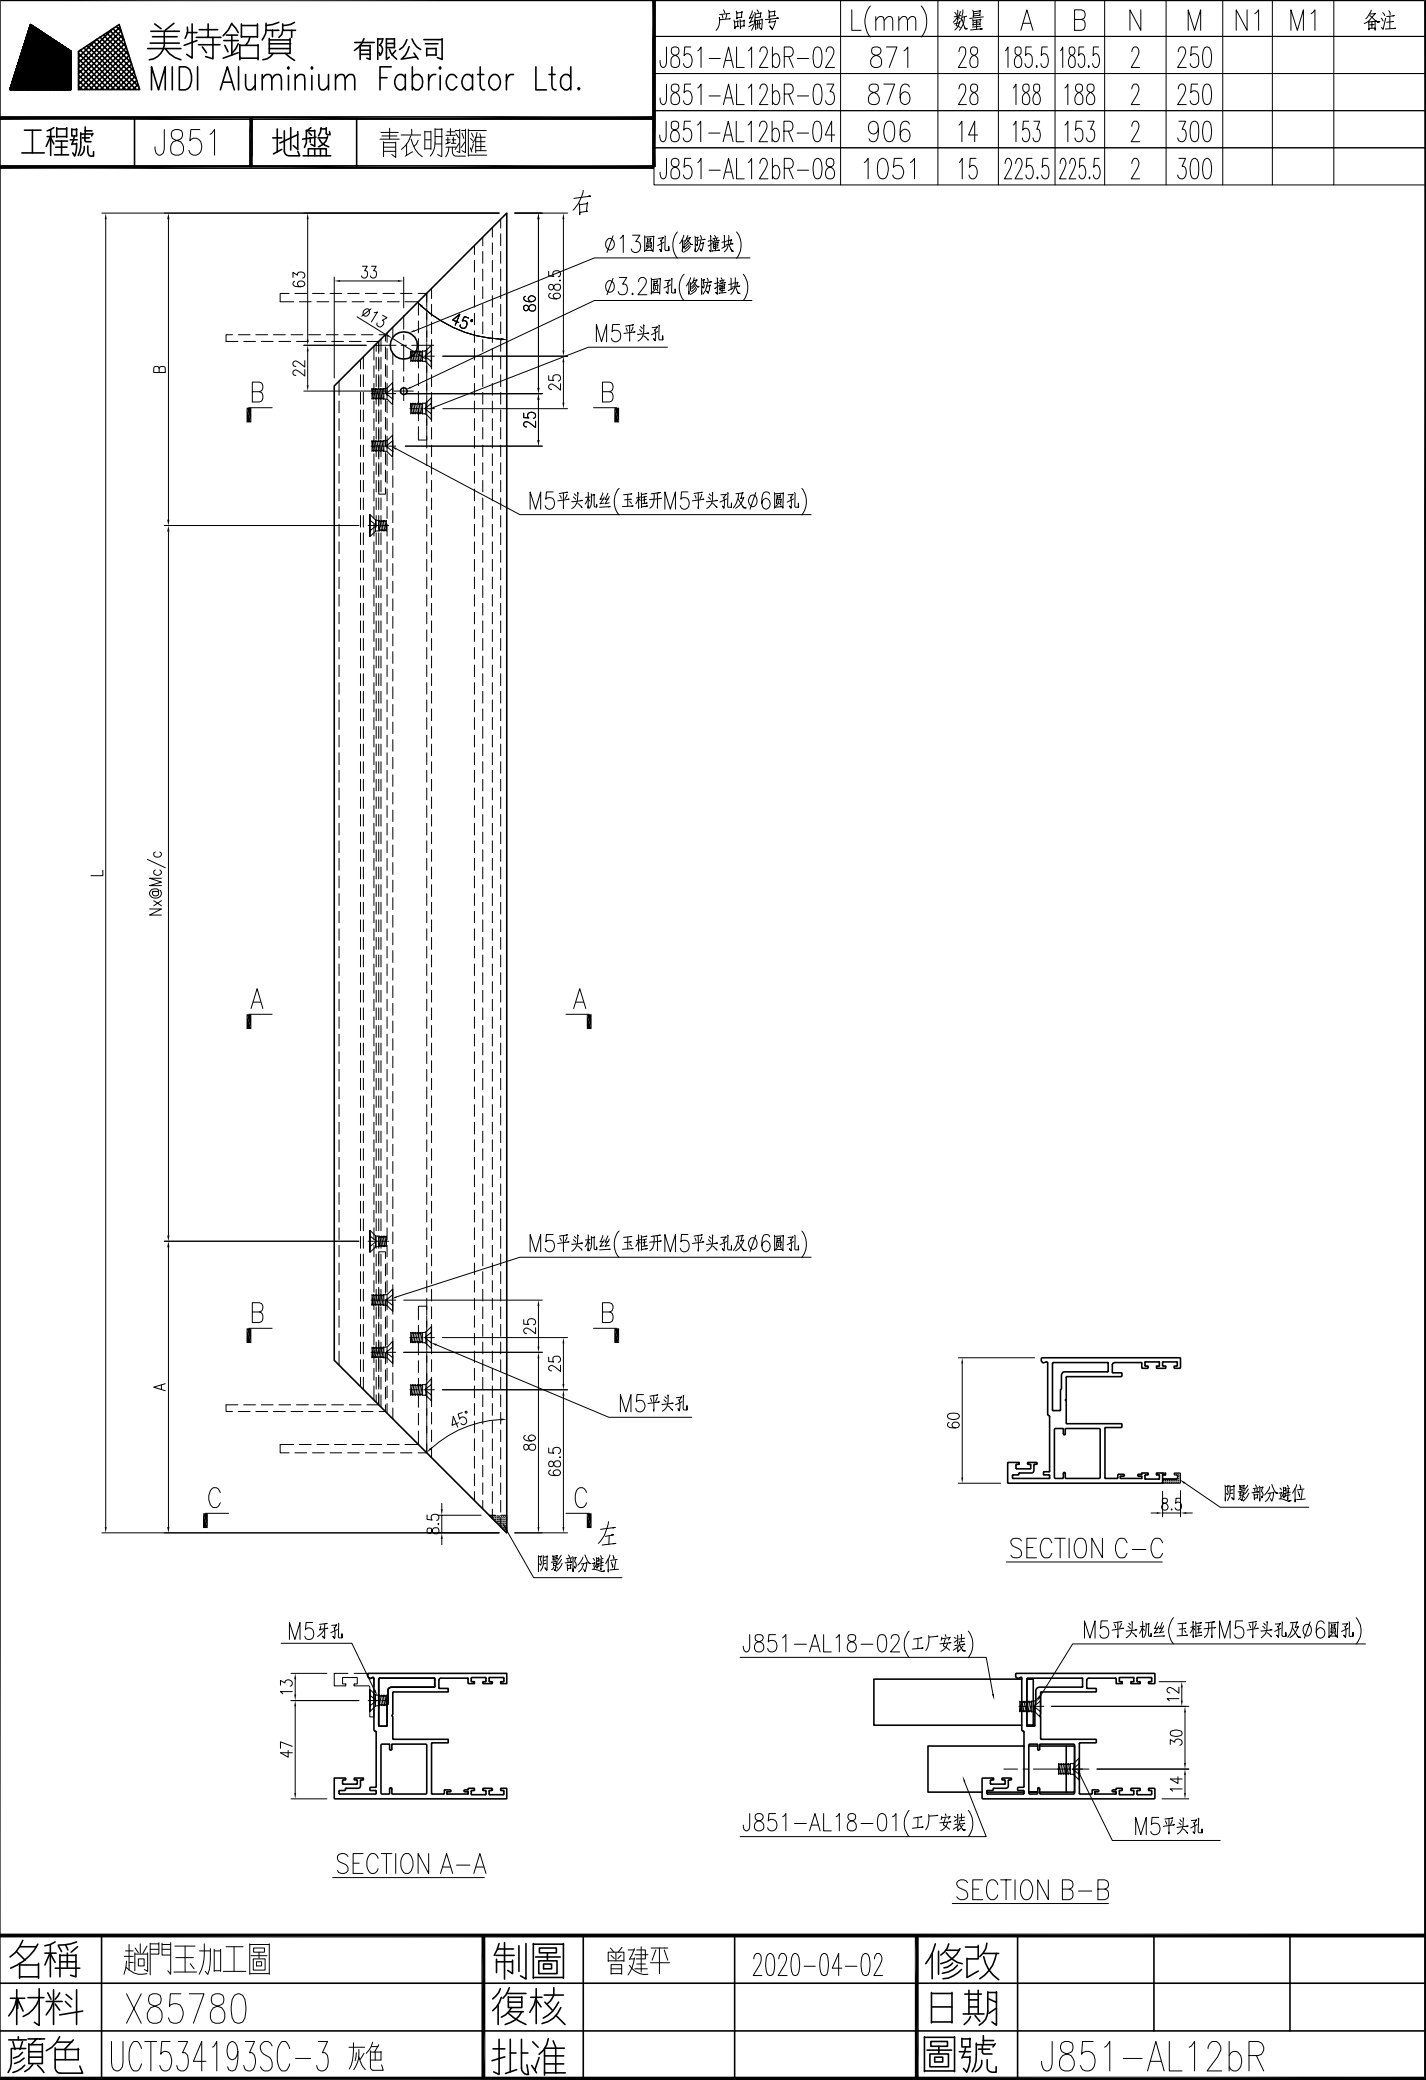



产品编号	L(mm)	数量	A	B	N	M	C	D	N1	N2	L1
J851-AL13-01	2380.5	232	112.5	104	7	300	232.5	224	6	300	2256.5
J851-AL13-02	2444.5	108	144.5	136	7	300	264.5	256	6	300	2320.5
J851-AL13-03	2554.5	7	199.5	191	7	300	319.5	311	6	300	2430.5

工程號	J851	地盤	青衣明趵匯
-----	------	----	-------

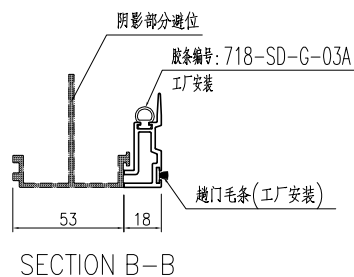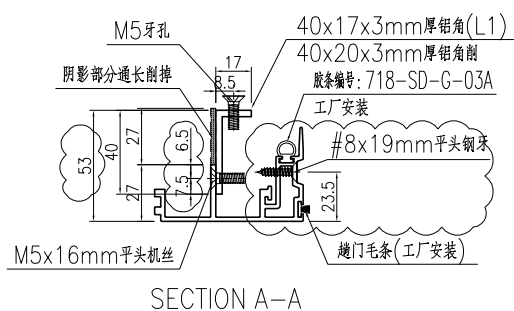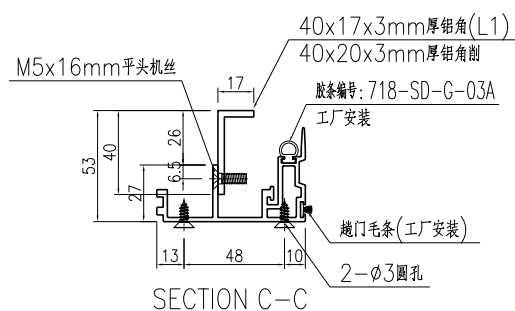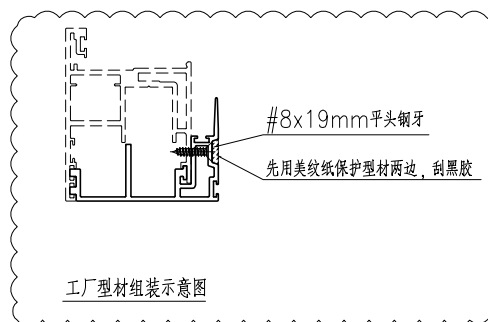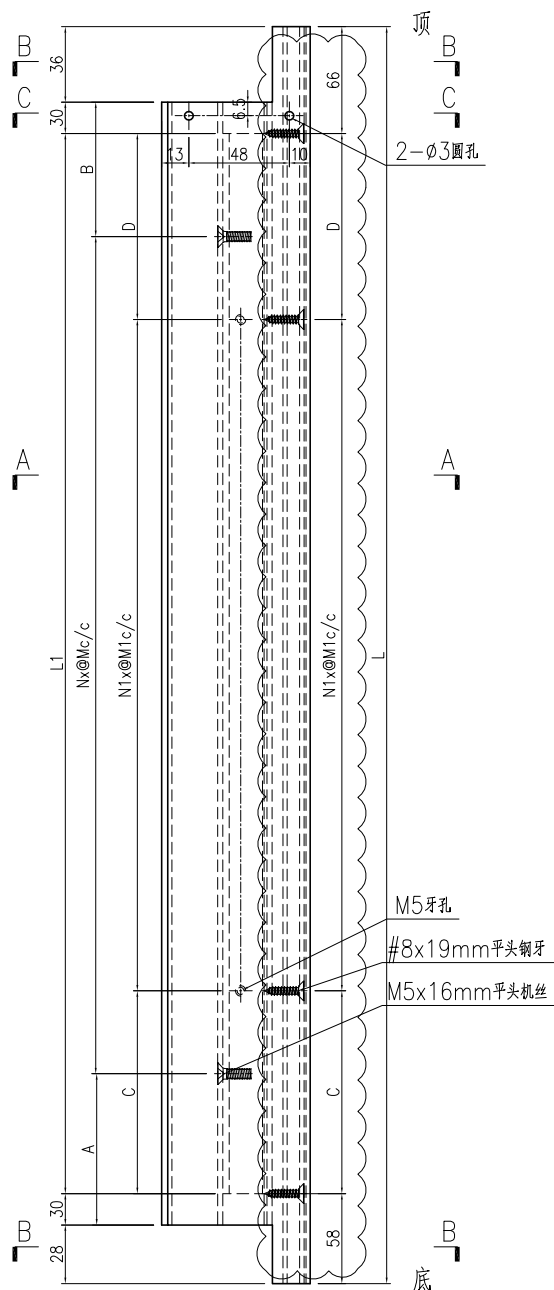

名稱	門玉勾料加工圖	制圖	曾建平	2020-04-02	修改	D	E	F
材料	X85703+40x17x3mm厚鋁角	復核			日期	2020-09-17	2020-09-22	2020-10-30
顏色	UCT534193SC-3 灰色	批准			圖號	J851-AL13		






美特鋁質

有限公司


MIDI Aluminium Fabricator Ltd.

工程號	J851	地盤	青衣明翹匯
-----	------	----	-------


产品编号	L(mm)	数量	A	B	N	M	C	D	N1	N2	L1
J851-AL13R-01	2380.5	232	112.5	104	7	300	232.5	224	6	300	2256.5
J851-AL13R-02	2444.5	80	144.5	136	7	300	264.5	256	6	300	2320.5
J851-AL13R-03	2554.5	5	199.5	191	7	300	319.5	311	6	300	2430.5

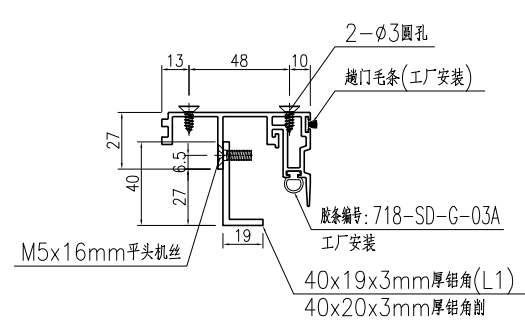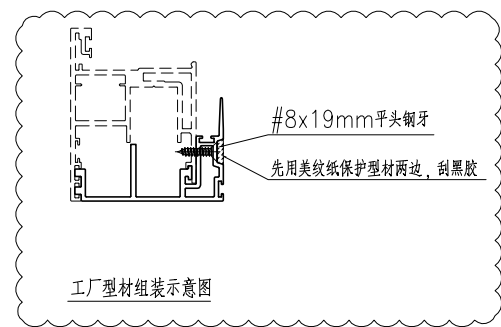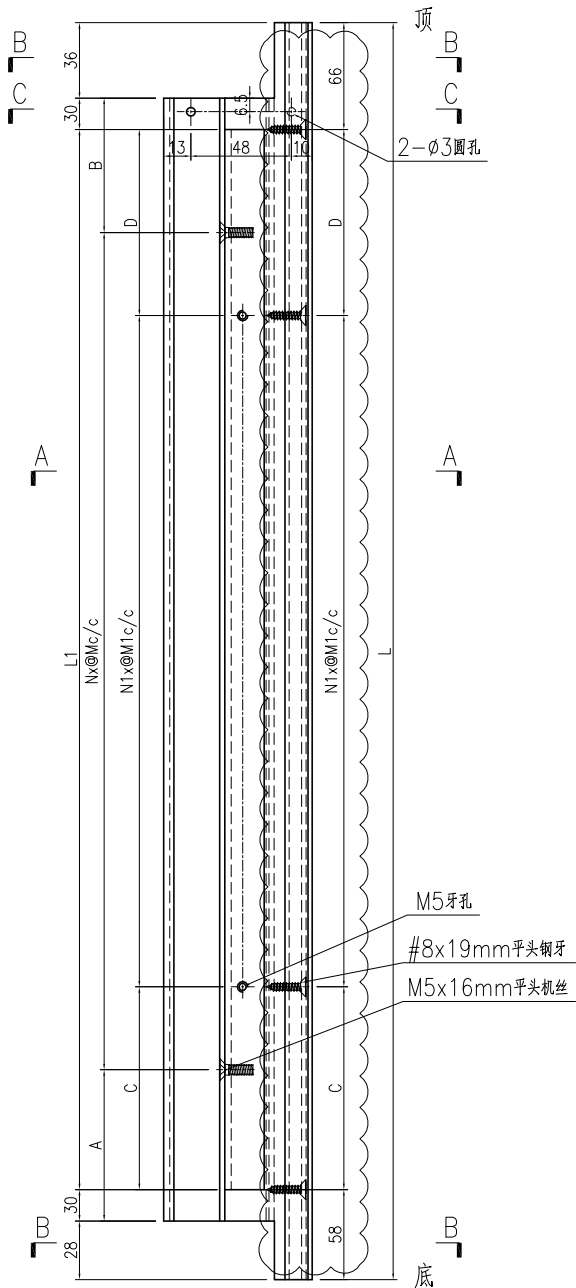

SECTION C-C

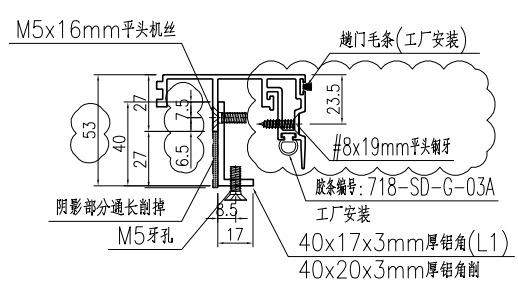

SECTION A-A

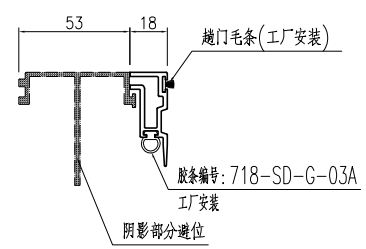




SECTION B-B

名稱	門玉勾料加工圖	制圖	曾建平	2020-04-02	修改	D	E	F
材料	X85703+40x17x3mm厚鋁角	復核			日期	2020-09-17	2020-09-22	2020-10-30
顏色	UCT534193SC-3 灰色	批准			圖號	J851-AL13R		




产品编号	L(mm)	数量	A	B	N	M	C	D	N1	N2	L1
J851-AL14-01	2380.5	232	112.5	104	7	300	232.5	224	6	300	2256.5
J851-AL14-02	2444.5	108	144.5	136	7	300	264.5	256	6	300	2320.5
J851-AL14-03	2554.5	7	199.5	191	7	300	319.5	311	6	300	2430.5


工程號	J851	地盤	青衣明趵匯
-----	------	----	-------

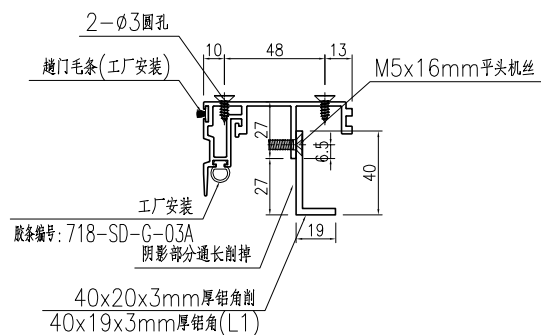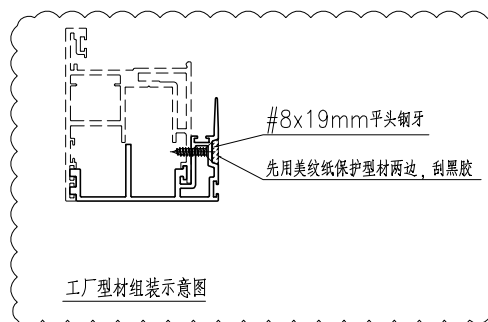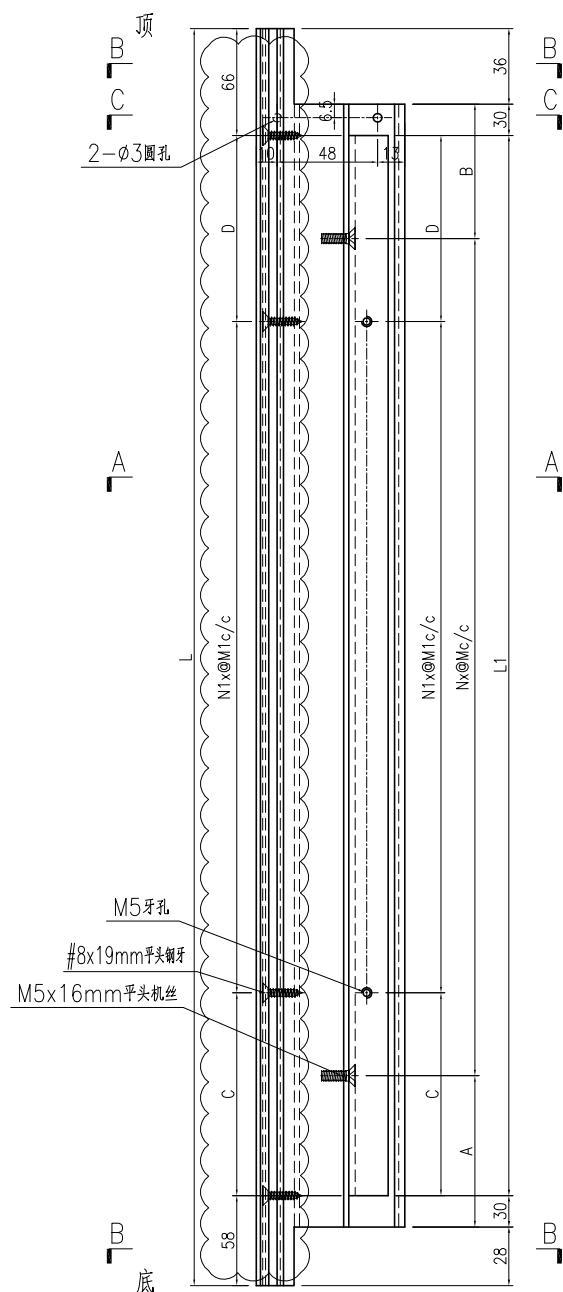

SECTION C-C

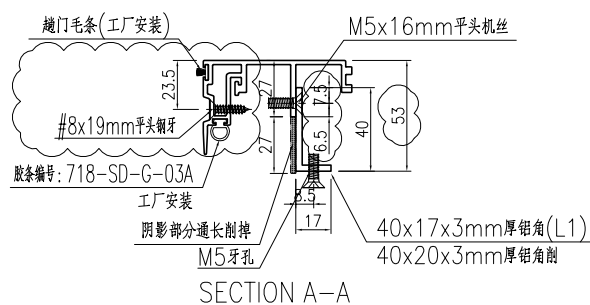

SECTION A-A

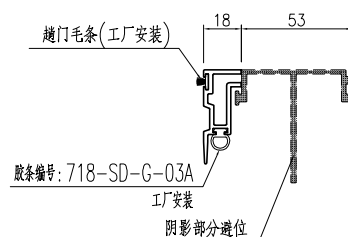




SECTION B-B

名稱	門玉勾料加工圖	制圖	曾建平	2020-04-02	修改	D	E	F
材料	X85703+40x17x3mm厚鋁角	復核			日期	2020-09-17	2020-09-22	2020-10-30
顏色	UCT534193SC-3 灰色	批准			圖號	J851-AL14		

有限公司

产品编号	L(mm)	数量	A	B	N	M	C	D	N1	N2	L1
J851-AL14R-01	2380.5	232	112.5	104	7	300	232.5	224	6	300	2256.5
J851-AL14R-02	2444.5	80	144.5	136	7	300	264.5	256	6	300	2320.5
J851-AL14R-03	2554.5	5	199.5	191	7	300	319.5	311	6	300	2430.5

青衣明翹匯

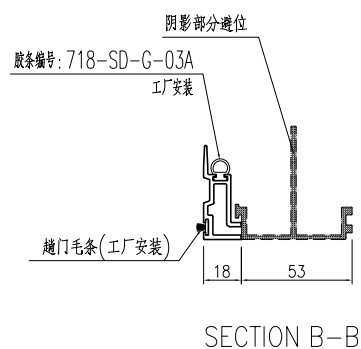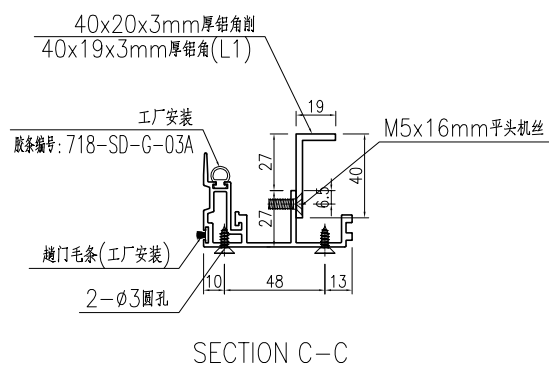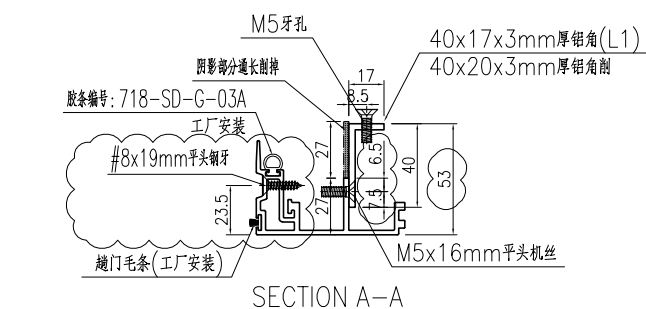

名稱	門玉勾料加工圖	制圖	曾建平	2020-04-02	修改	D	E	F
材料	X85703+40x17x3mm厚鋁角	復核			日期	2020-09-17	2020-09-22	2020-10-30
顏色	UCT534193SC-3 灰色	批准			圖號	J851-AL14R		

MIDI Aluminium Fabricator Ltd.


有限公司

工程號

J851


地盤

青衣明翹匯


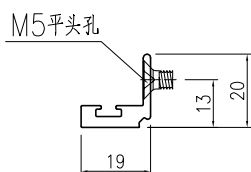


SECTION B-B


名稱	玻璃線加工圖	制圖	曾建平	2020-04-02	修改	A	B	C
材料	X85700	復核			日期	2020-06-09	2020-08-11	2020-10-30
顏色	UCT534193SC-3 灰色	批准			圖號	J851-AL15		

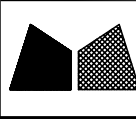 美特鋁質有限公司 MIDI Aluminium Fabricator Ltd.	产品编号	L(mm)	L1(mm)	数量	A	B	N	M	备注
	J851-AL16-01	2253.5	2247.5	928	58.5	89	7	300	
	J851-AL16-02	2317.5	2311.5	434	90.5	121	7	300	
	J851-AL16-03	2427.5	2421.5	24	145.5	176	7	300	

工程號	J851	地盤	青衣明翹匯
-----	------	----	-------

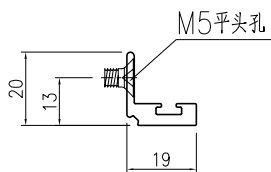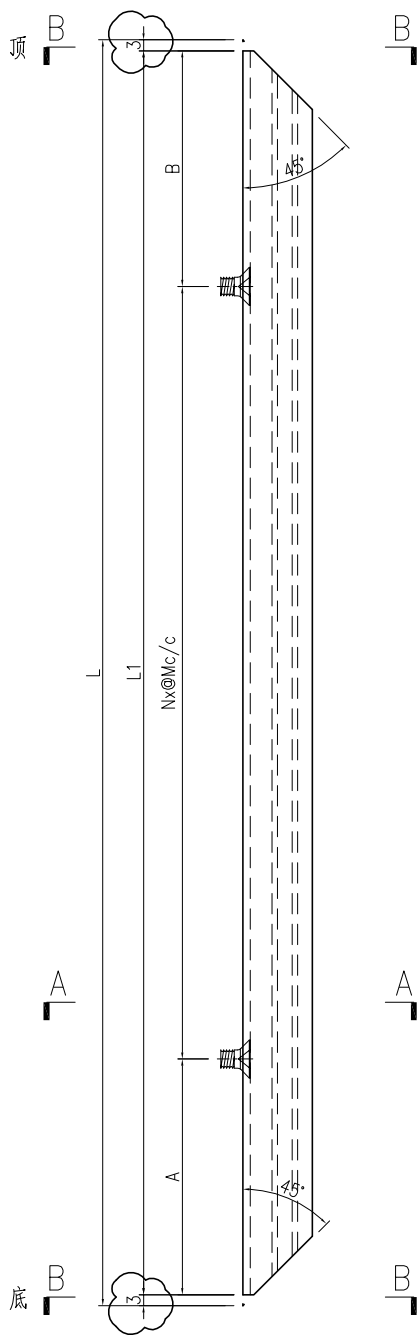

SECTION A-A

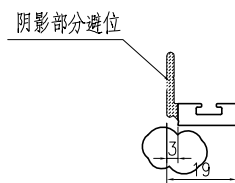

SECTION B-B

名稱	玻璃線加工圖	制圖	曾建平	2020-04-02	修改	A	B	C
材料	X85700	復核			日期	2020-06-09	2020-08-11	2020-10-30
顏色	UCT534193SC-3 灰色	批准			圖號	J851-AL16		





美特鋁質

有限公司


MIDI Aluminium Fabricator Ltd.

工程號	J851	地盤	青衣明翹匯
-----	------	----	-------

产品编号	L(mm)	L1(mm)	数量	A	B	N	M	备注
J851-AL17-01	711.5	705.5	1856	52.5	53	2	300	
J851-AL17-02	706.5	701.5	116	50.5	51	2	300	取消
J851-AL17-03	624	619	116	109.5	109.5	2	200	取消
J851-AL17-04	744	738	228	119	119	2	250	
J851-AL17-05	749	743	228	121.5	121.5	2	250	
J851-AL17-06	779	773	112	86.5	86.5	2	300	
J851-AL17-09	854	848	116	124	124	2	300	
J851-AL17-10	924	918	116	159	159	2	300	

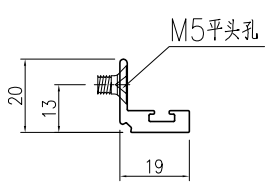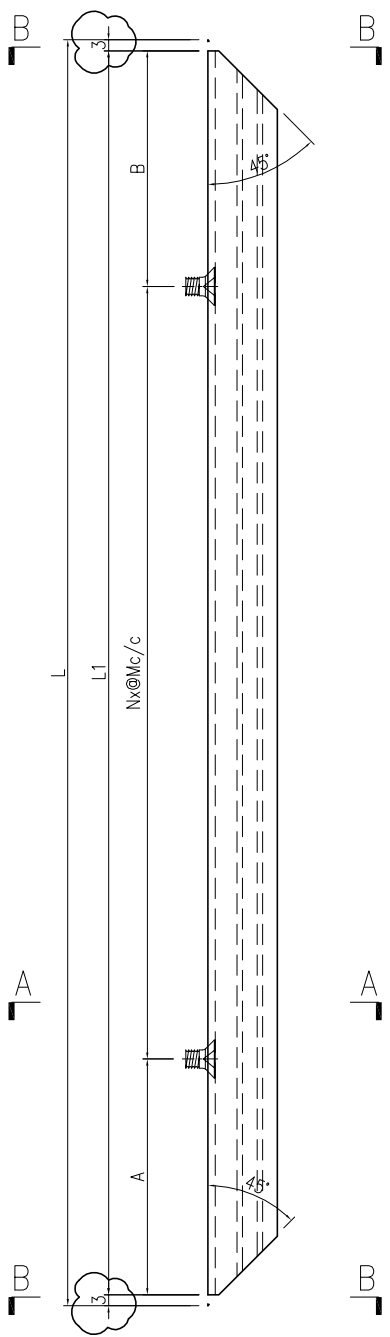


SECTION A-A

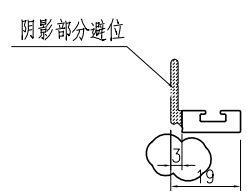

SECTION B-B

名稱	玻璃線加工圖	制圖	曾建平	2020-04-02	修改	A	B	C
材料	X85700	復核			日期	2020-06-09	2020-08-11	2020-10-30
顏色	UCT534193SC-3 灰色	批准			圖號	J851-AL17		

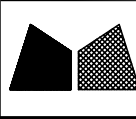



美特鋁質

有限公司



MIDI Aluminium Fabricator Ltd.

工程號	J851	地盤	青衣明翹匯
-----	------	----	-------

产品编号	L(mm)	数量	A	N	M	B	N1	M1	备注
J851-AL18-01		6500							

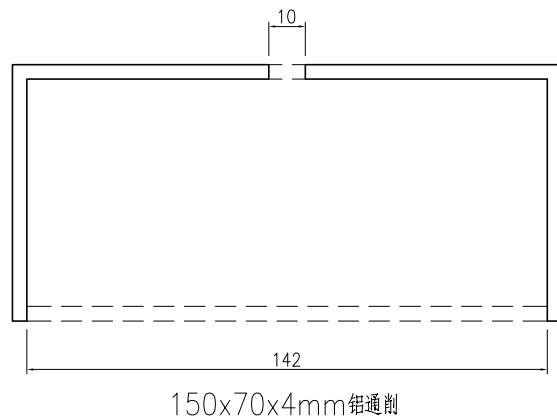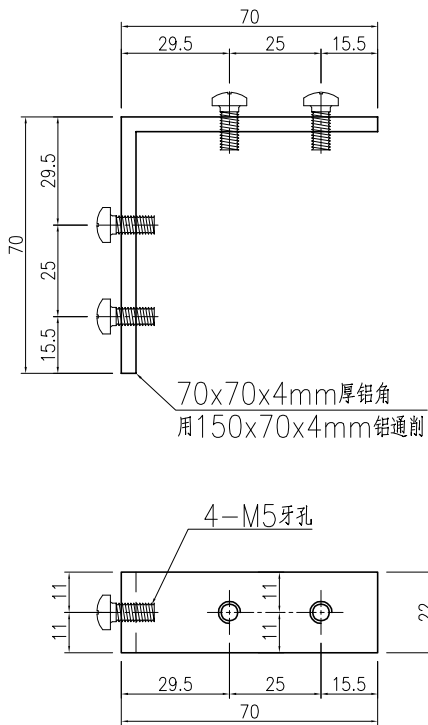

产品编号	L(mm)	数量	A	N	M	B	N1	M1	备注	产品编号	L(mm)	数量	A	N	M	B	N1	M1	备注
J851-AL18-02		6500								J851-AL18-03		6500							

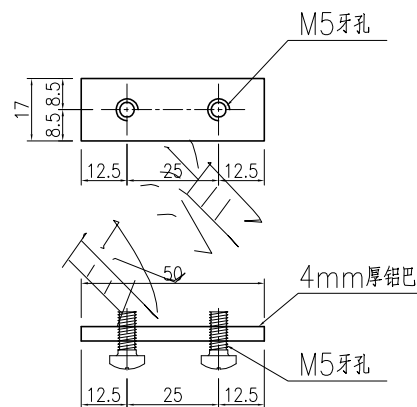
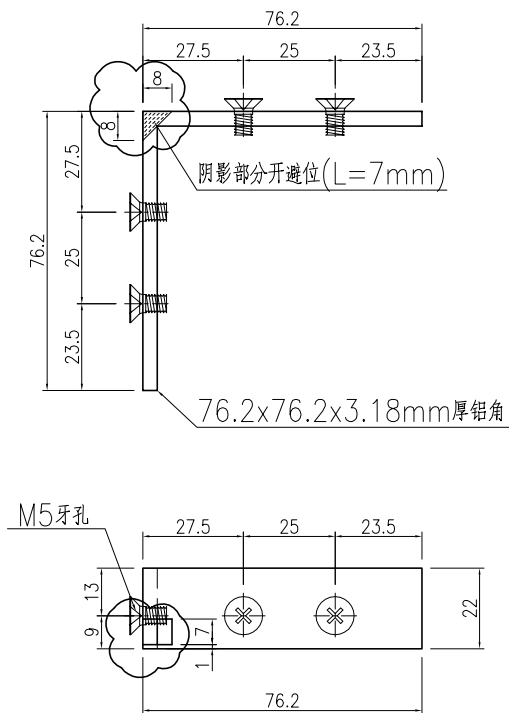


名稱	附件加工圖	制圖	曾建平	2020-04-02	修改	A	B	
材料	詳見加工圖	復核			日期	2020-08-31	2020-10-30	
顏色	MILL	批准			圖號	J851-AL18		




产品编号	L(mm)	数量	A	N	M	B	N1	M1	备注
J851-AL07a-01	2444.5	108	157	187.5	3	300			
J851-AL07a-02	2554.5	6	212	242.5	3	300			


工程號	J851	地盤	青衣明趵匯
-----	------	----	-------

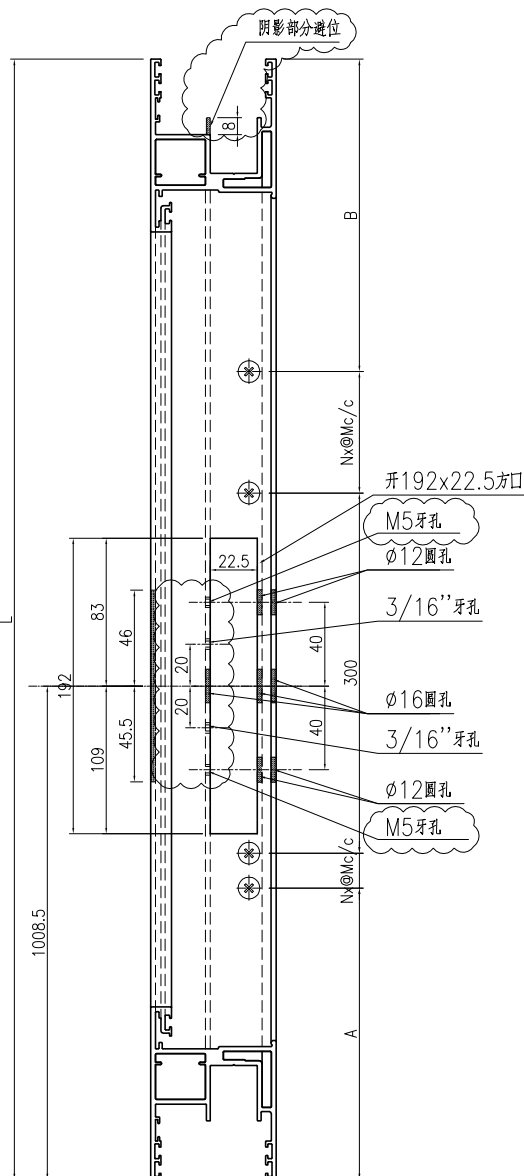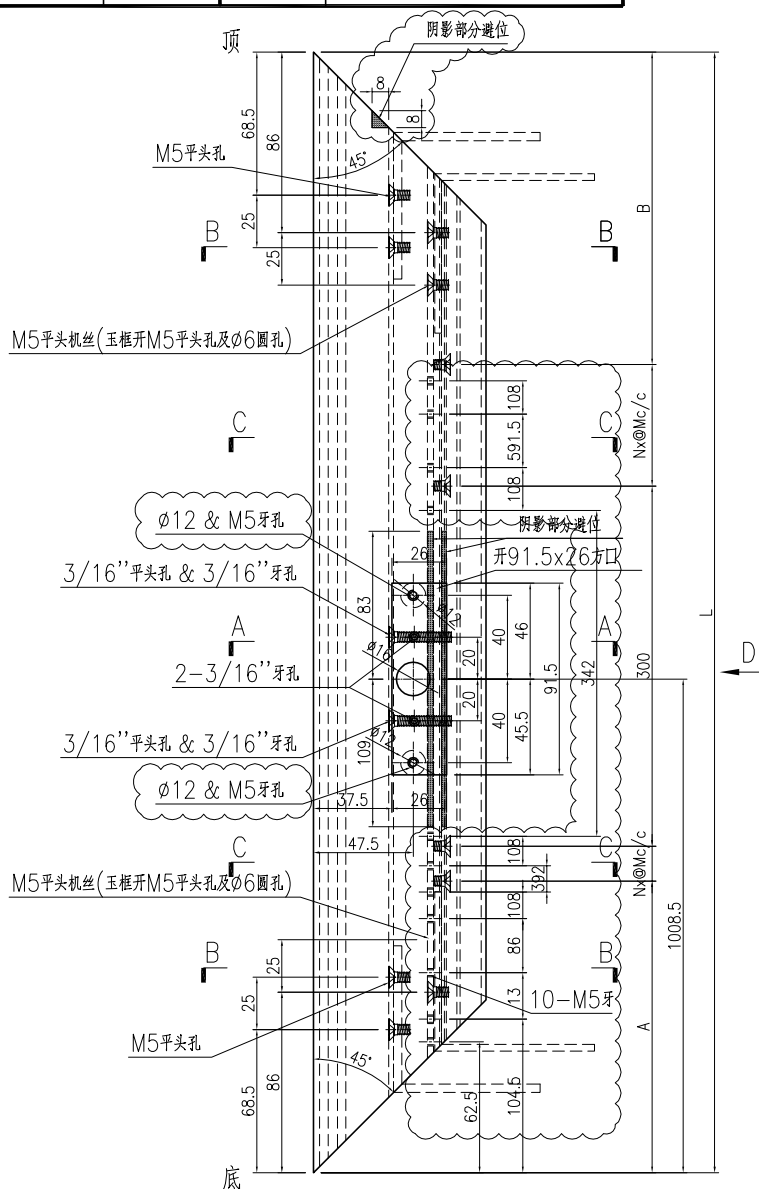


D—D视图

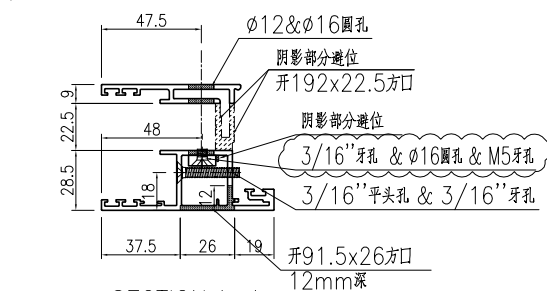

SECTION A-A

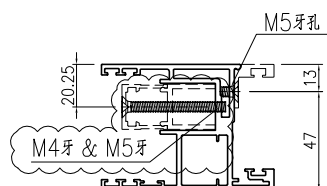

SECTION C-C

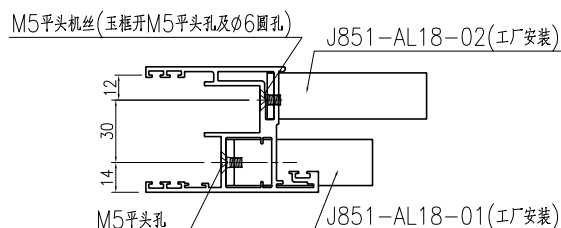

SECTION B-B

名稱	趟門玉加工圖	制圖	曾建平	2020-04-02	修改	A	B	C
材料	X85780	復核			日期	2020-08-11	2020-09-22	2020-10-30
顏色	TUC43350SC(ZH)-3 白色	批准			圖號	J851-AL07a		



美特鋁質 有限公司
MIDI Aluminium Fabricator Ltd.

工程號

J851

地盤

青衣明翹匯

产品编号

L(mm)

数量

A

N

M

B

N1

M1

备注

J851-AL08a-01

2444.5

108

157

187.5

3

300

J851-AL08a-02

2554.5



6

212


242.5

3


300

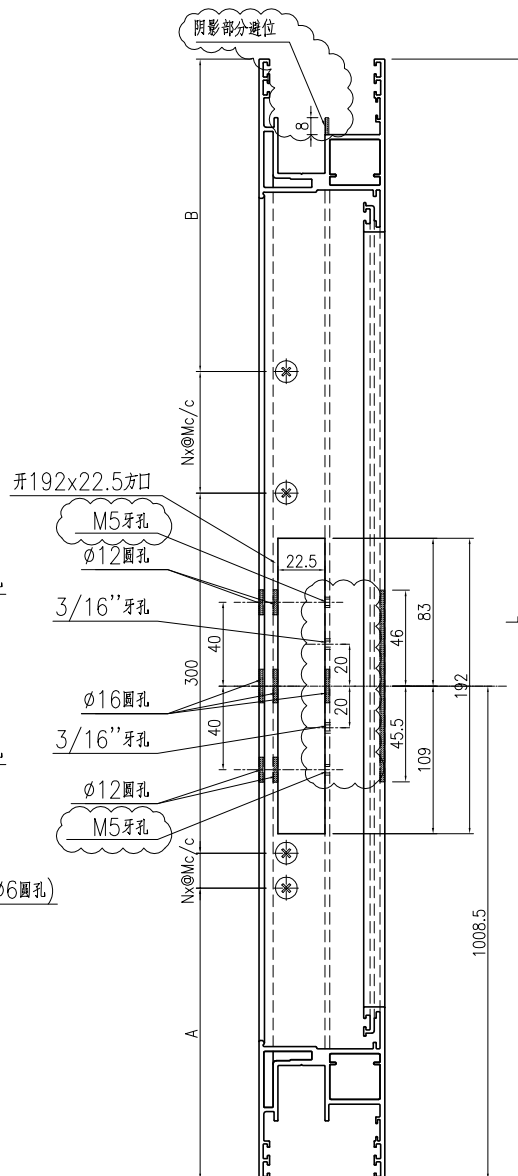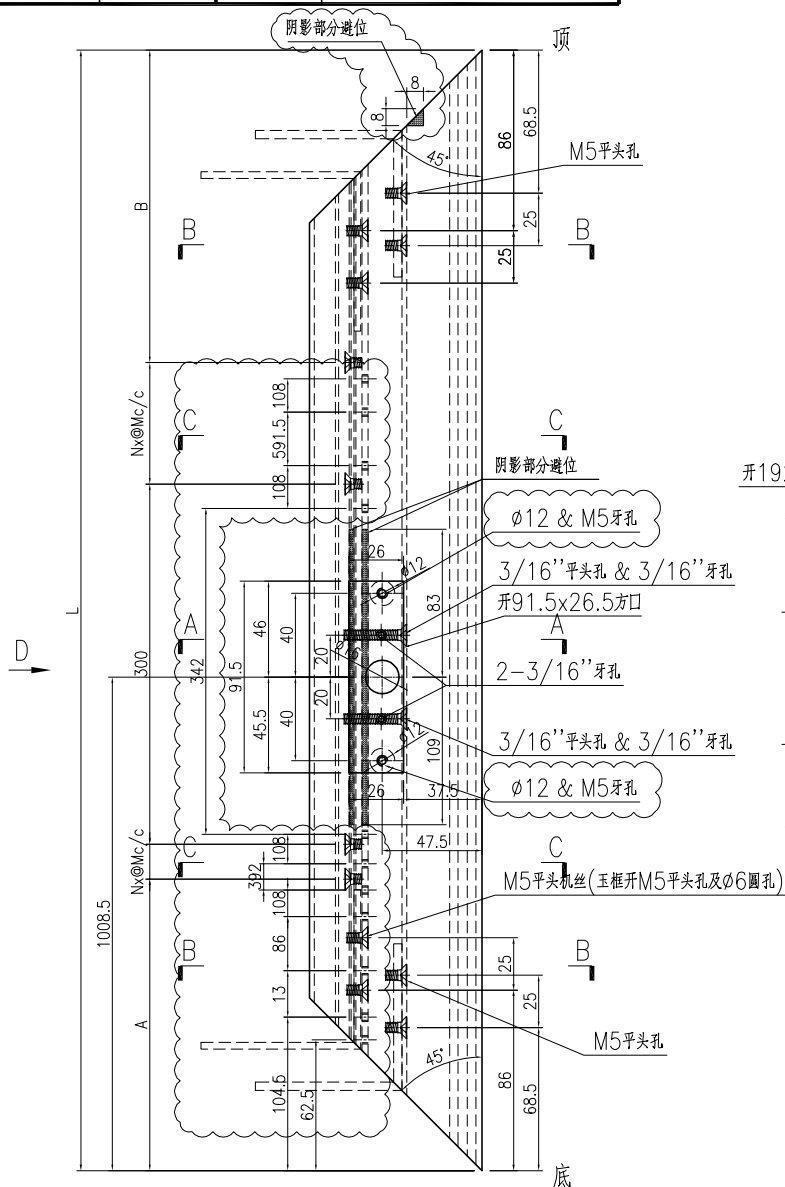


D-D视图

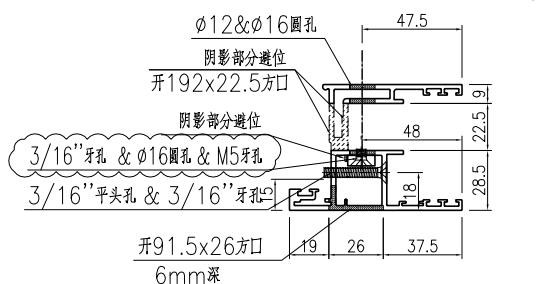

SECTION A-A

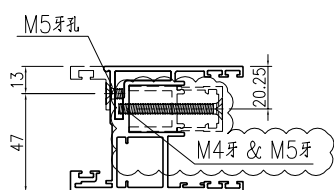

SECTION C-C

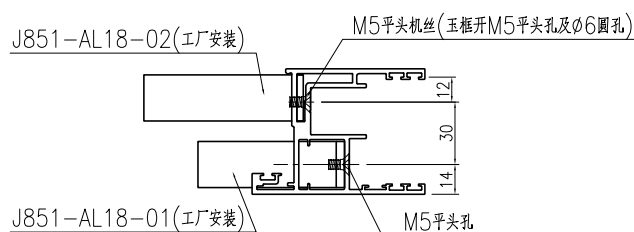


SECTION B-B

名稱	趟門玉加工圖	制圖	曾建平	2020-04-02	修改	A	B	C
材料	X85780	復核			日期	2020-08-11	2020-09-22	2020-10-30
顏色	TUC43350SC(ZH)-3 白色	批准			圖號	J851-AL08a		

 美特鋁質有限公司 MIDI Aluminium Fabricator Ltd.	产品编号	L(mm)	數量	A	B	N	M	C	D	N1	M1
	J851-AL09a-01	2444.5	54	157	187.5	7	300	322.5	322	6	300
	J851-AL09a-02	2554.5	3	212	242.5	7	300	377.5	377	6	300


工程號	J851	地盤	青衣明翹匯
-----	------	----	-------

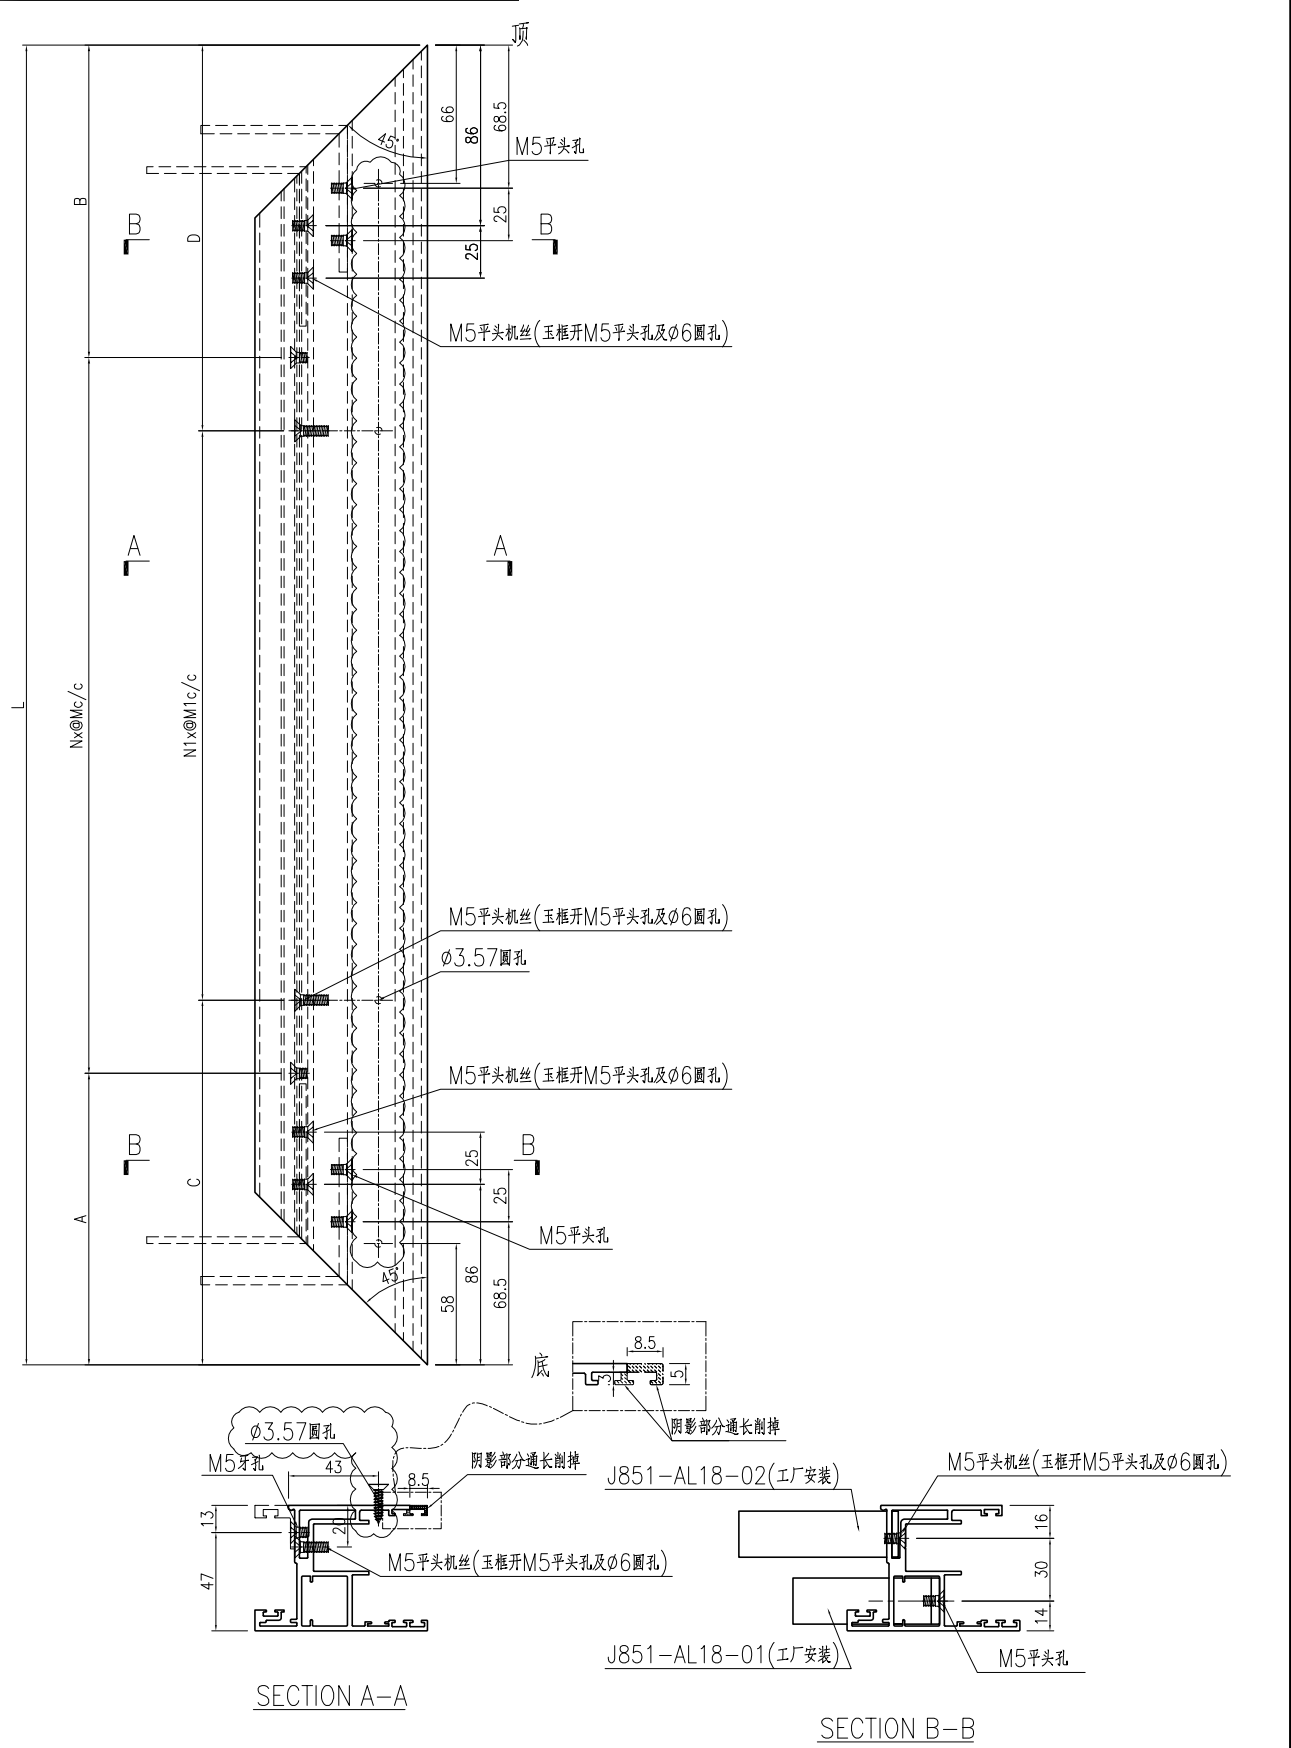


名稱	趟門玉加工圖	制圖	曾建平	2020-04-02	修改	D	B	C
材料	X85780	復核			日期	2020-10-30	2020-08-11	2020-08-31
顏色	TUC43350SC(ZH)-3 白色	批准			圖號	J851-AL09a		

 美特鋁質有限公司 MIDI Aluminium Fabricator Ltd.	产品编号	L (mm)	數量	A	B	N	M	C	D	N1	M1
	J851-AL09Ra-01	2444.5	54	157	187.5	7	300	322.5	322	6	300
	J851-AL09Ra-02	2554.5	3	212	242.5	7	300	377.5	377	6	300

工程號	J851	地盤	青衣明翹匯
-----	------	----	-------

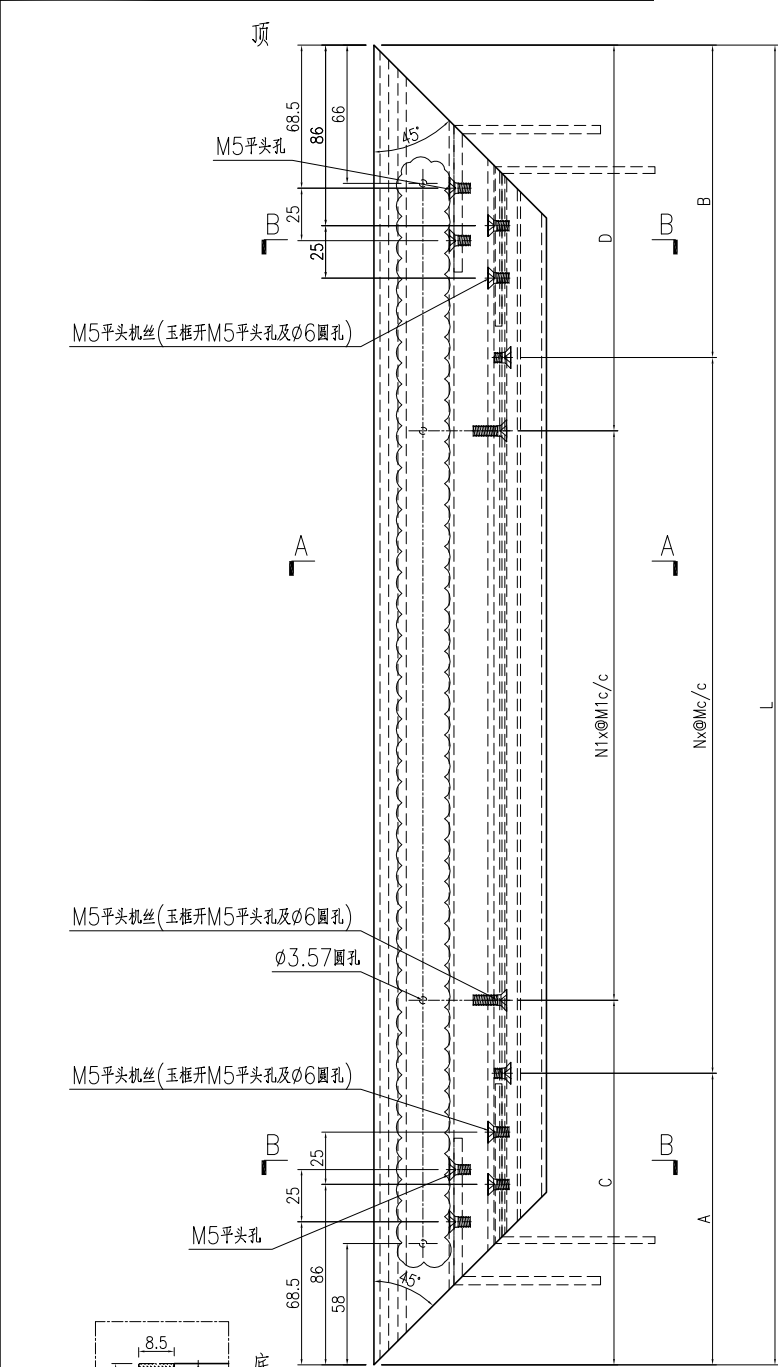


SECTION A-A

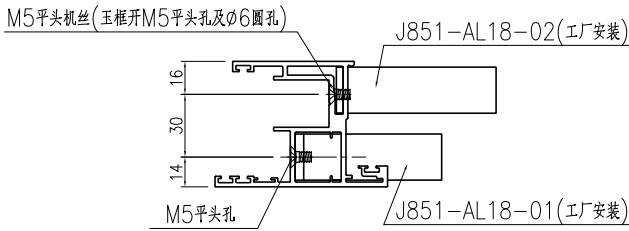

SECTION B-B

名稱	趟門玉加工圖	制圖	曾建平	2020-04-02	修改	D	B	C
材料	X85780	復核			日期	2020-10-30	2020-08-11	2020-08-31
顏色	TUC43350SC(ZH)-3 白色	批准			圖號	J851-AL09Ra		

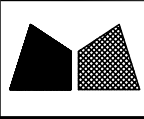




美特鋁質

有限公司

MIDI Aluminium Fabricator Ltd.

产品编号	L (mm)	數量	A	B	N	M	C	D	N1	M1
J851-AL10a-01	2444.5	54	157	187.5	7	300	322.5	322	6	300
J851-AL10a-02	2554.5	3	212	242.5	7	300	377.5	377	6	300




工程號	J851	地盤	青衣明翹匯
-----	------	----	-------

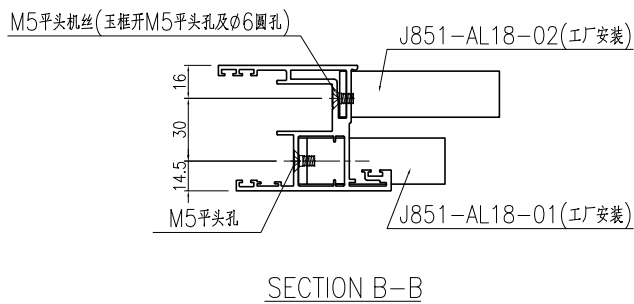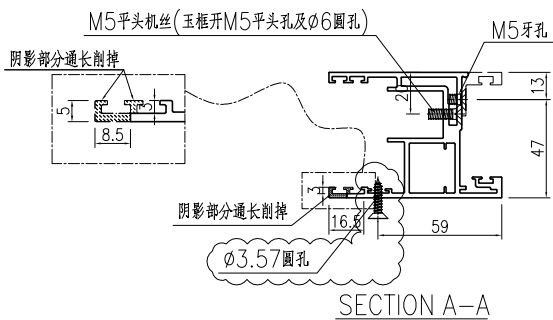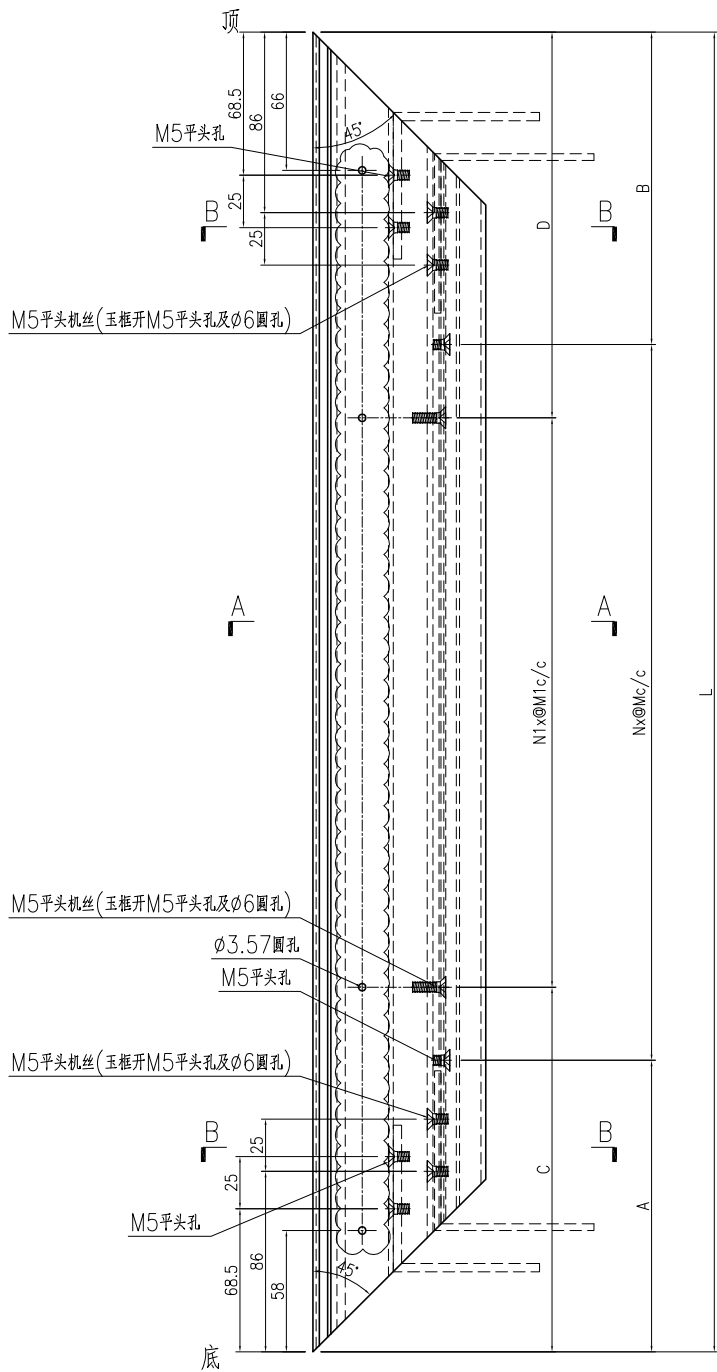


名稱	趟門玉加工圖	制圖	曾建平	2020-04-02	修改	D	B	C
材料	X85780	復核			日期	2020-10-30	2020-08-11	2020-08-31
顏色	TUC43350SC(ZH)-3 白色	批准			圖號	J851-AL10a		


 美特鋁質有限公司 MIDI Aluminium Fabricator Ltd.	产品编号	L (mm)	數量	A	B	N	M	C	D	N1	M1
	J851-AL10Ra-01	2444.5	54	157	187.5	7	300	322.5	322	6	300
	J851-AL10Ra-02	2554.5	3	212	242.5	7	300	377.5	377	6	300

工程號	J851	地盤	青衣明翹匯
-----	------	----	-------

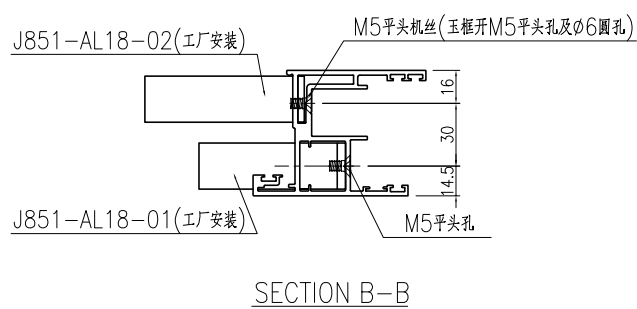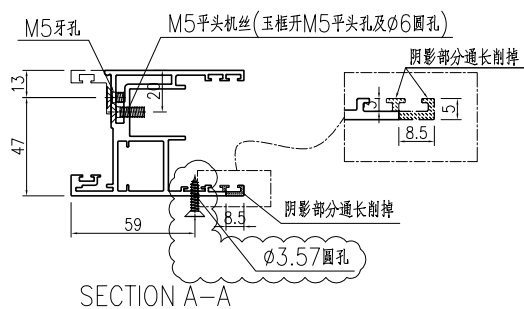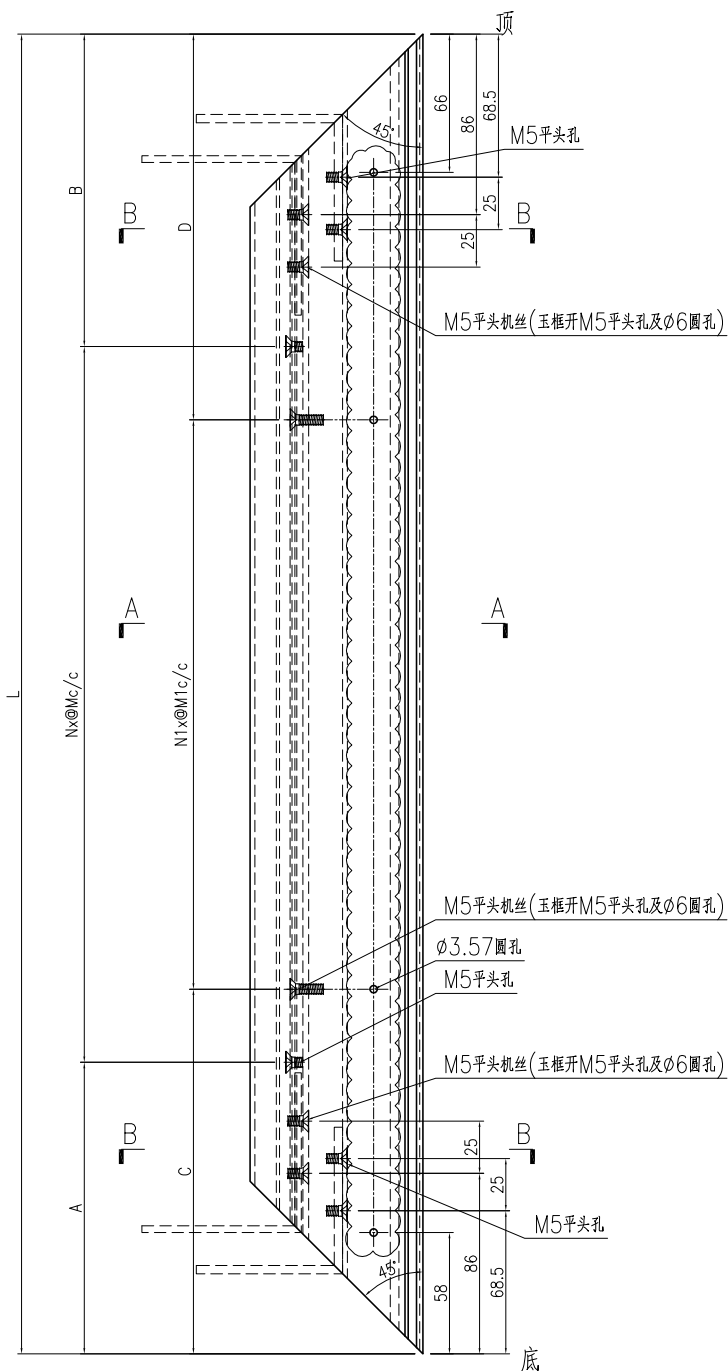

名稱	趟門玉加工圖	制圖	曾建平	2020-04-02	修改	D	B	C
材料	X85780	復核			日期	2020-10-30	2020-08-11	2020-08-31
顏色	TUC43350SC(ZH)-3 白色	批准			圖號	J851-AL10Ra		

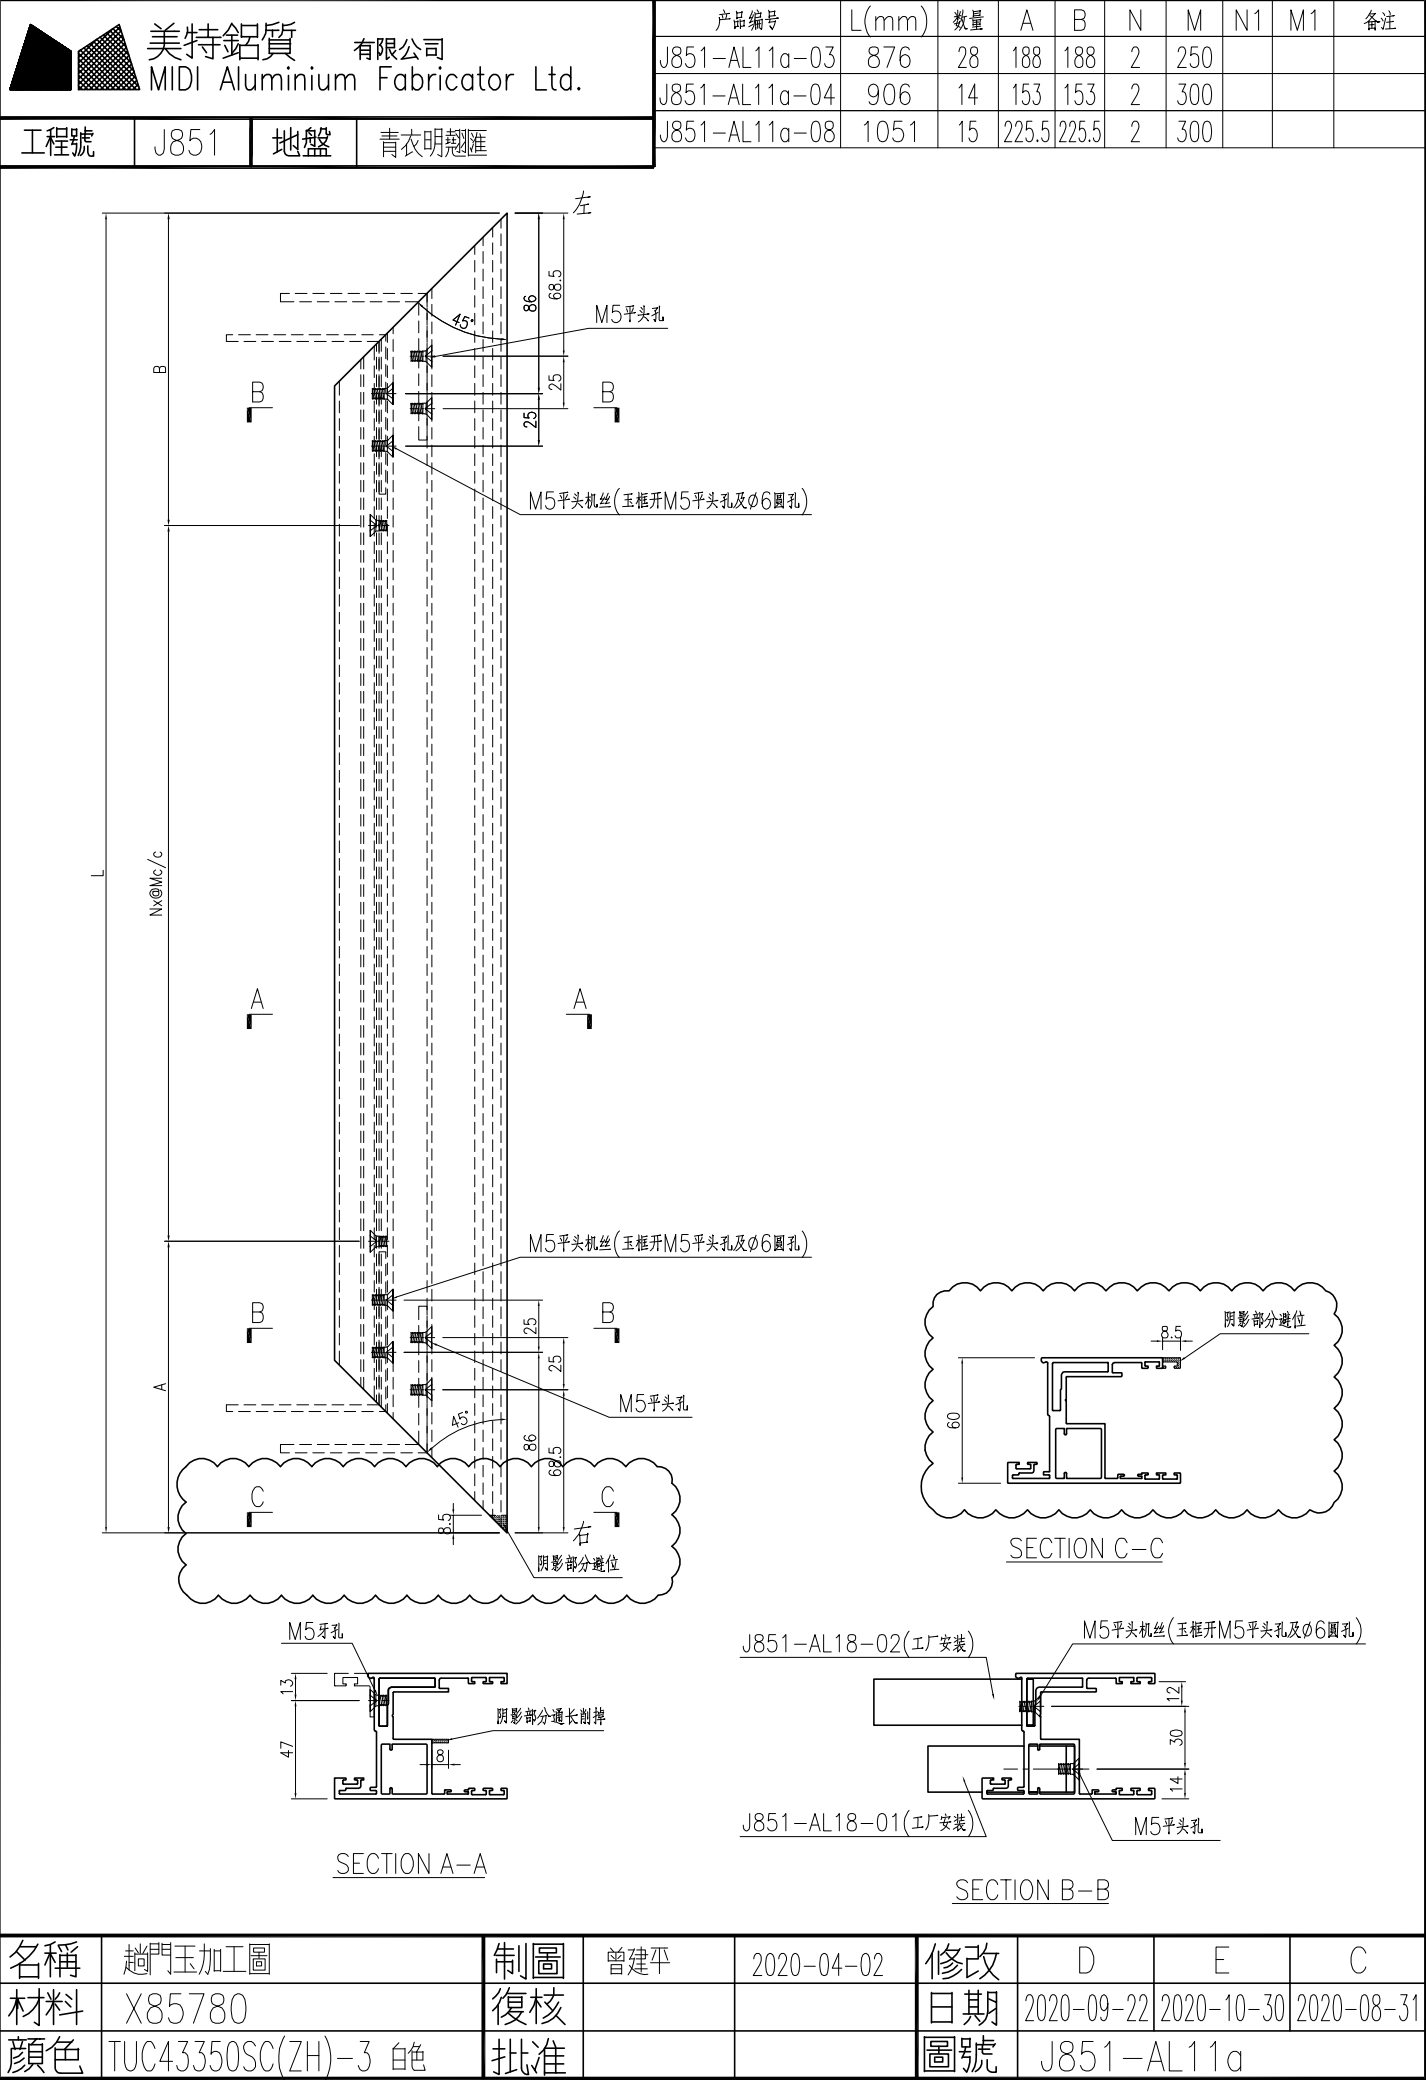

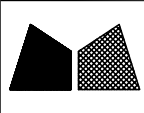





美特鋁質

有限公司

MIDI Aluminium Fabricator Ltd.

工程號	J851	地盤	青衣明翹匯
-----	------	----	-------

产品编号	L(mm)	数量	A	B	N	M	N1	M1	备注
J851-AL11Ra-03	876	29	188	188	2	250			
J851-AL11Ra-04	906	14	153	153	2	300			
J851-AL11Ra-08	1051	14	225.5	225.5	2	300			

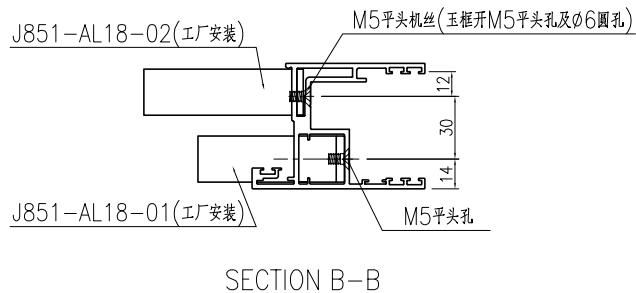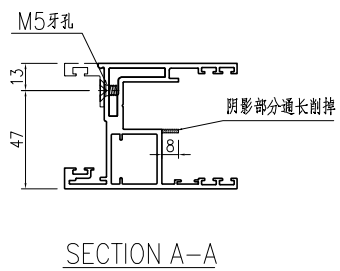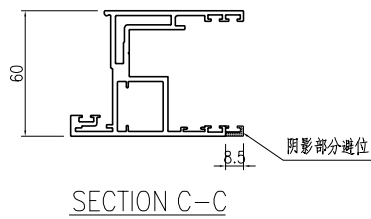
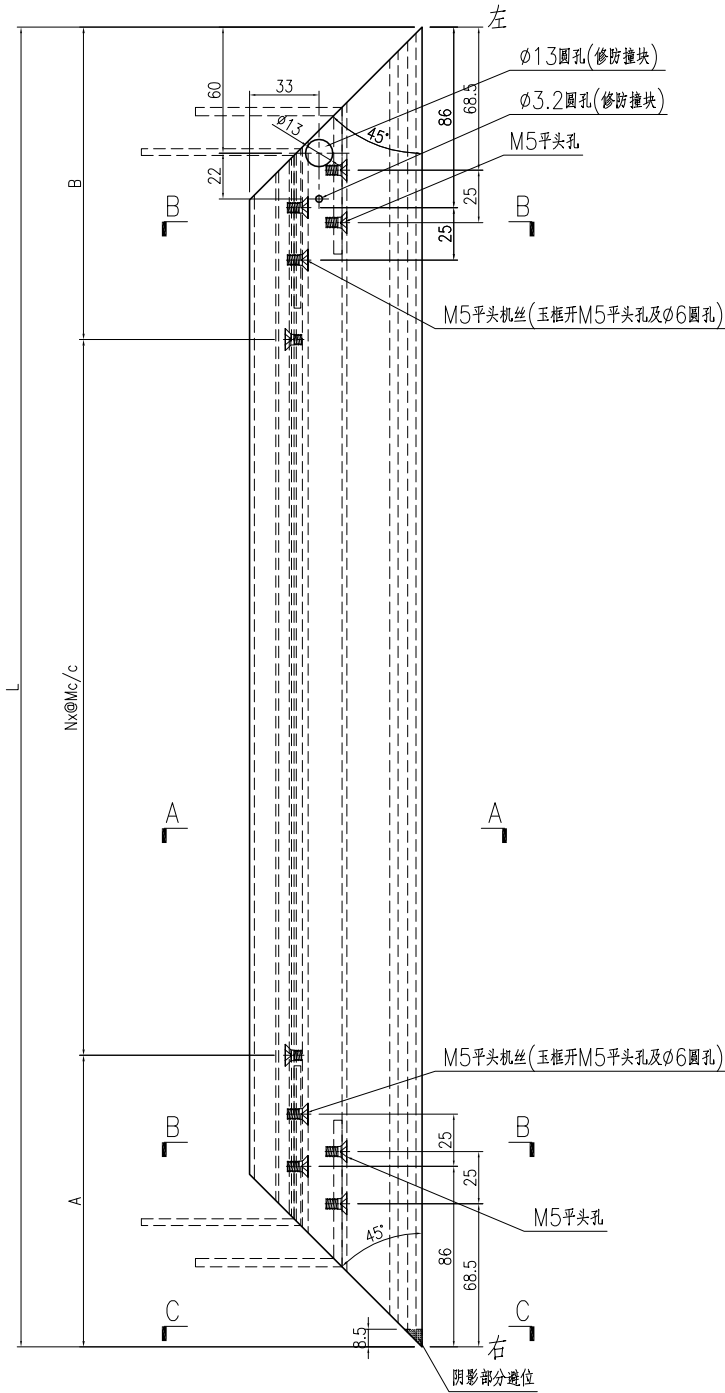


名稱	趟門玉加工圖	制圖	曾建平	2020-04-02	修改			
材料	X85780	復核			日期			
顏色	TUC43350SC(ZH)-3 白色	批准			圖號	J851-AL11Ra		




产品编号	L(mm)	数量	A	B	N	M	N1	M1	备注
J851-AL11c-03	876	28	188	188	2	250			
J851-AL11c-04	906	14	153	153	2	300			
J851-AL11c-08	1051	15	225.5	225.5	2	300			


工程號	J851	地盤	青衣明趵匯
-----	------	----	-------

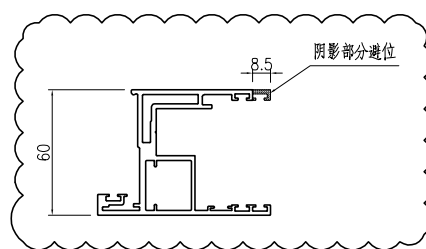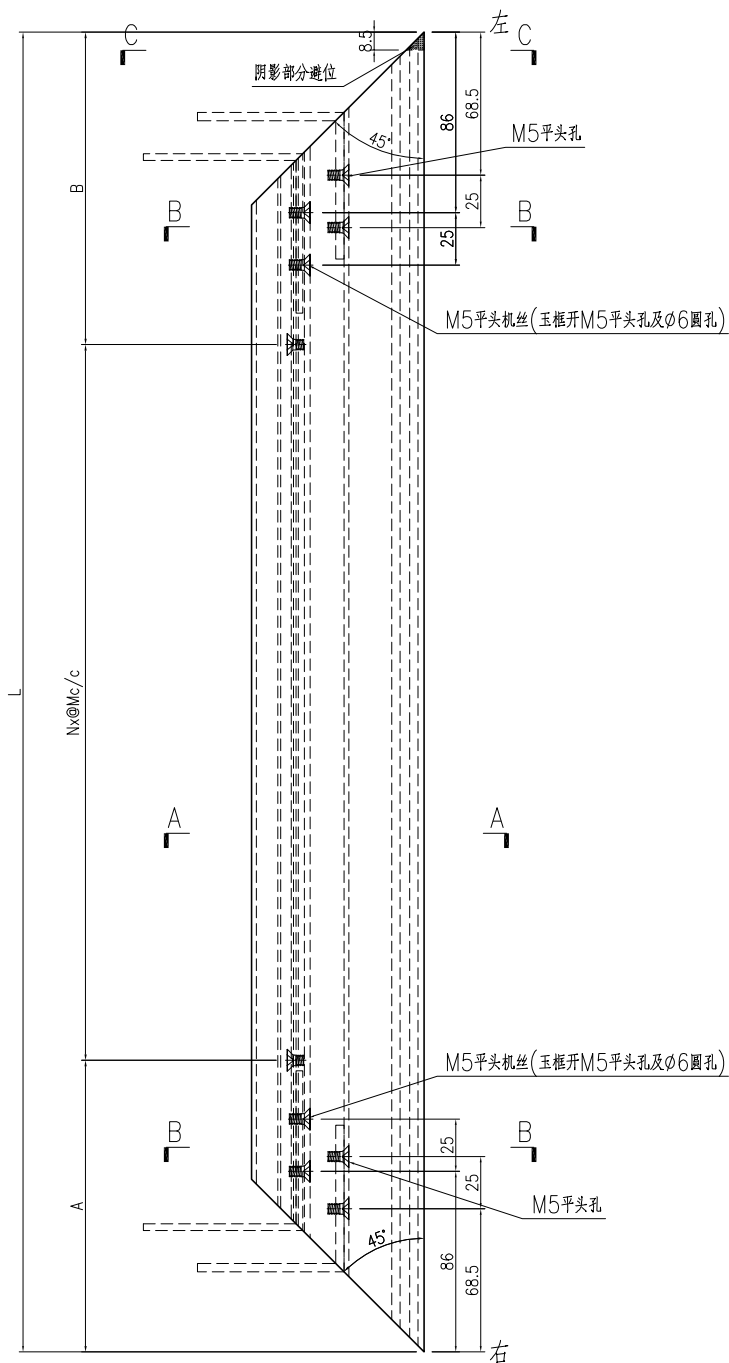

SECTION C-C

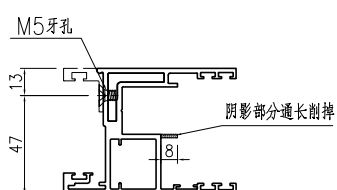

SECTION A-A

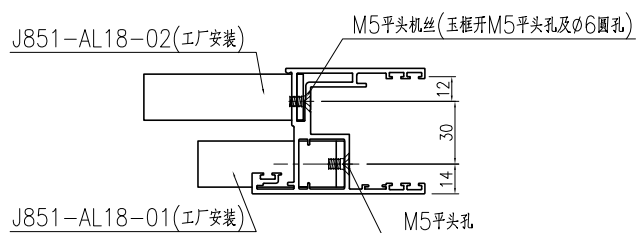





SECTION B-B

名稱	趟門玉加工圖	制圖	曾建平	2020-04-02	修改	A		
材料	X85780	復核			日期	2020-10-30		
顏色	TUC43350SC(ZH)-3 白色	批准			圖號	J851-AL11c		




工程號	J851	地盤	青衣明翹匯
-----	------	----	-------

产品编号	L(mm)	数量	A	B	N	M	N1	M1	备注
J851-AL11Rc-03	876	29	188	188	2	250			
J851-AL11Rc-04	906	14	153	153	2	300			
J851-AL11Rc-08	1051	14	225.5	225.5	2	300			

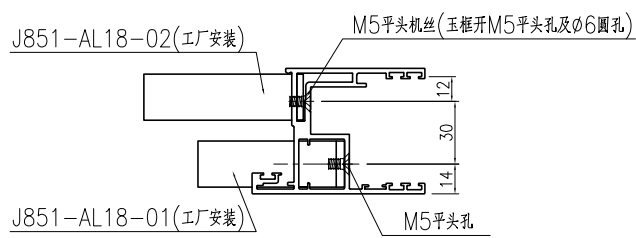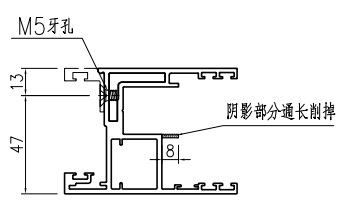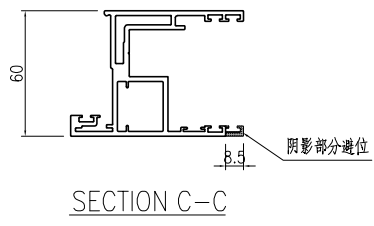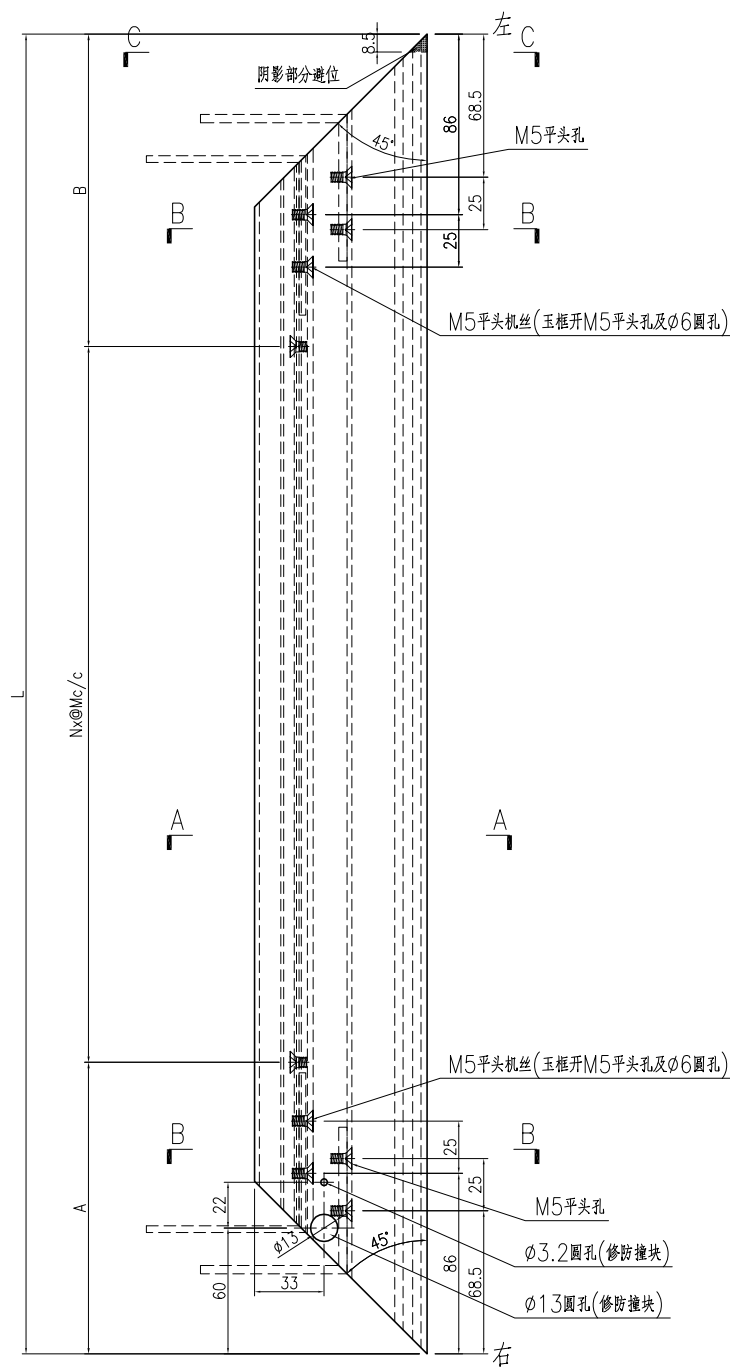

名稱	趟門玉加工圖	制圖	曾建平	2020-04-02	修改			
材料	X85780	復核			日期			
顏色	TUC43350SC(ZH)-3 白色	批准			圖號	J851-AL11Rc		

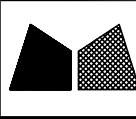



美特鋁質

MIDI Aluminium Fabricator Ltd.


有限公司

工程號	J851	地盤	青衣明翹匯
-----	------	----	-------


产品编号	L(mm)	数量	A	B	N	M	N1	M1	备注
J851-AL12a-03	876	28	188	188	2	250			
J851-AL12a-04	906	14	153	153	2	300			
J851-AL12a-08	1051	15	225.5	225.5	2	300			

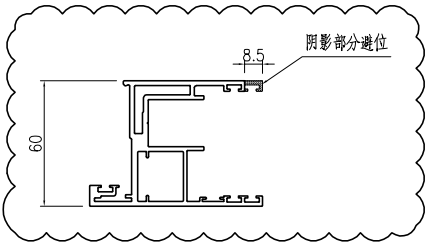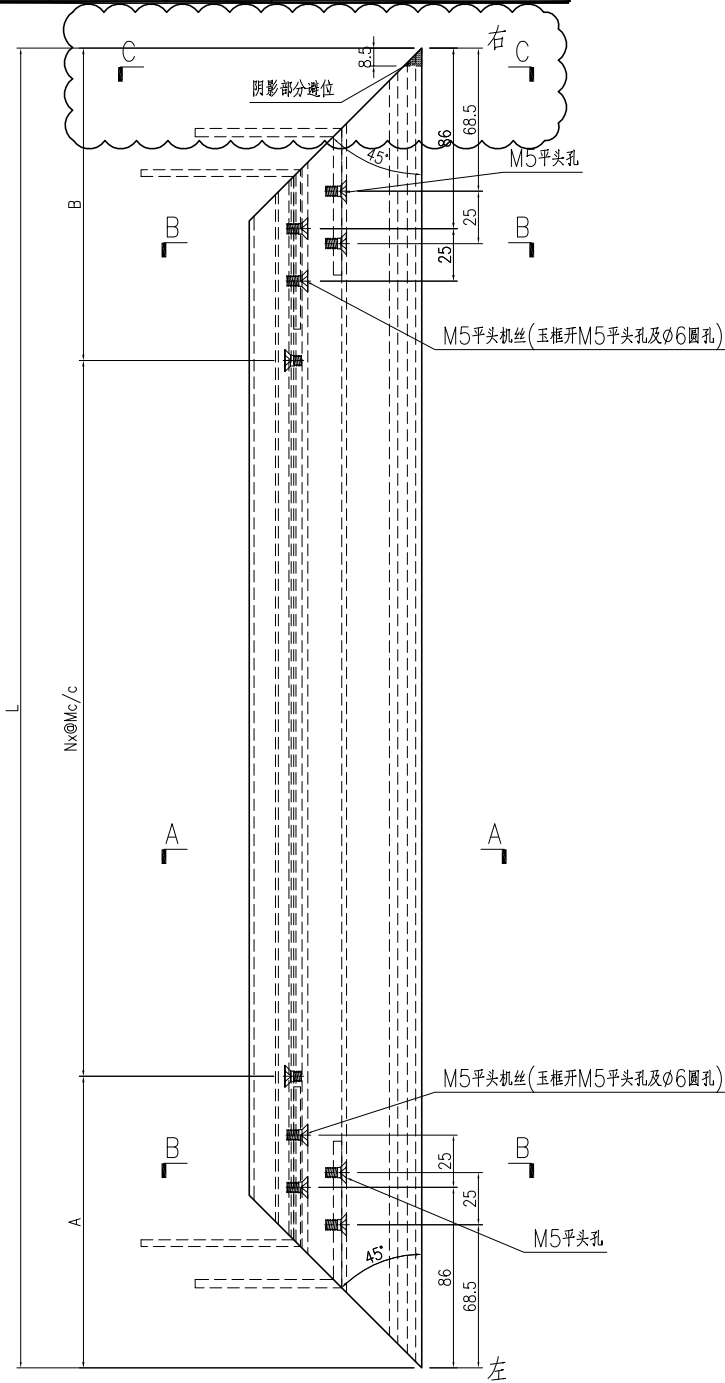

SECTION C-C

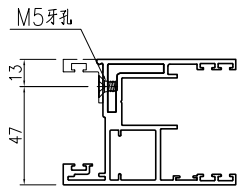


SECTION A-A

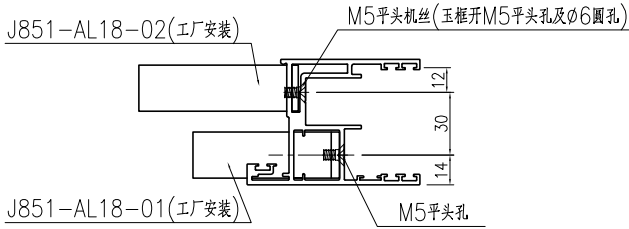

SECTION B-B

名稱	趟門玉加工圖	制圖	曾建平	2020-04-02	修改	D	E	C
材料	X85780	復核			日期	2020-09-22	2020-10-30	2020-08-31
顏色	TUC43350SC(ZH)-3 白色	批准			圖號	J851-AL12a		

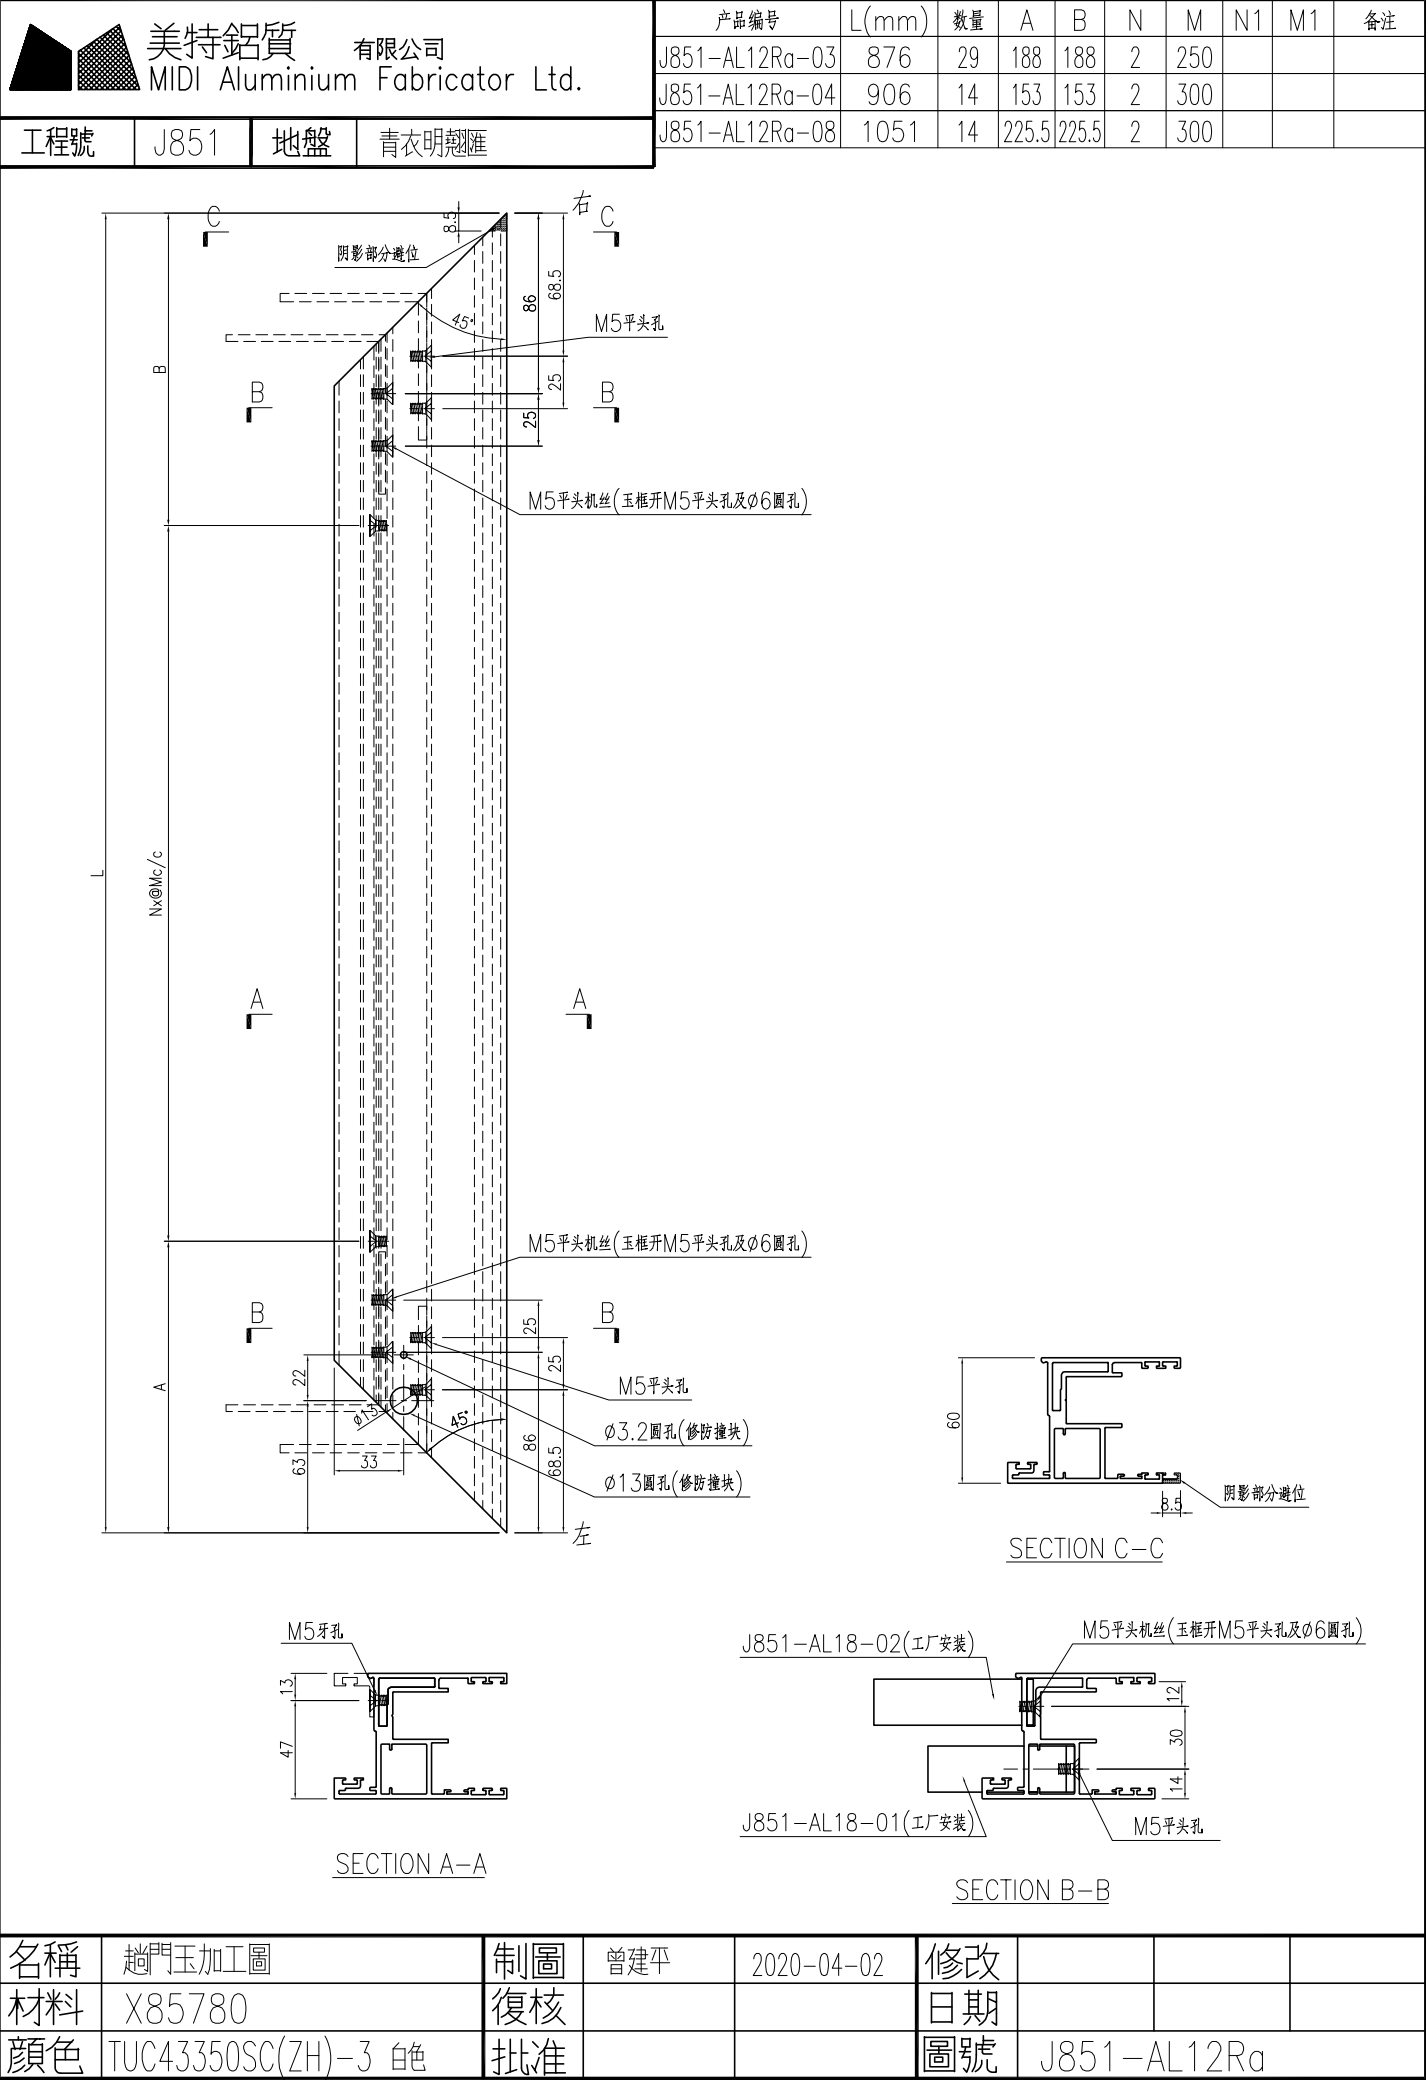







美特鋁質

有限公司


MIDI Aluminium Fabricator Ltd.

工程號	J851	地盤	青衣明翹匯
-----	------	----	-------

产品编号	L(mm)	数量	A	B	N	M	N1	M1	备注


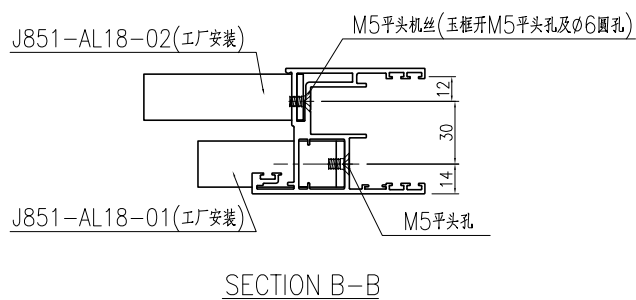
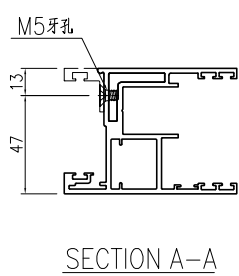
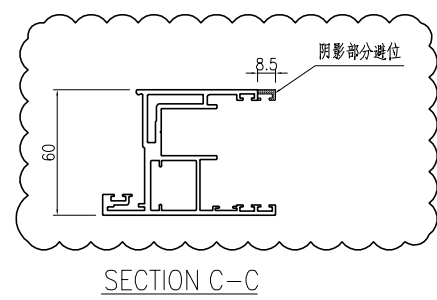
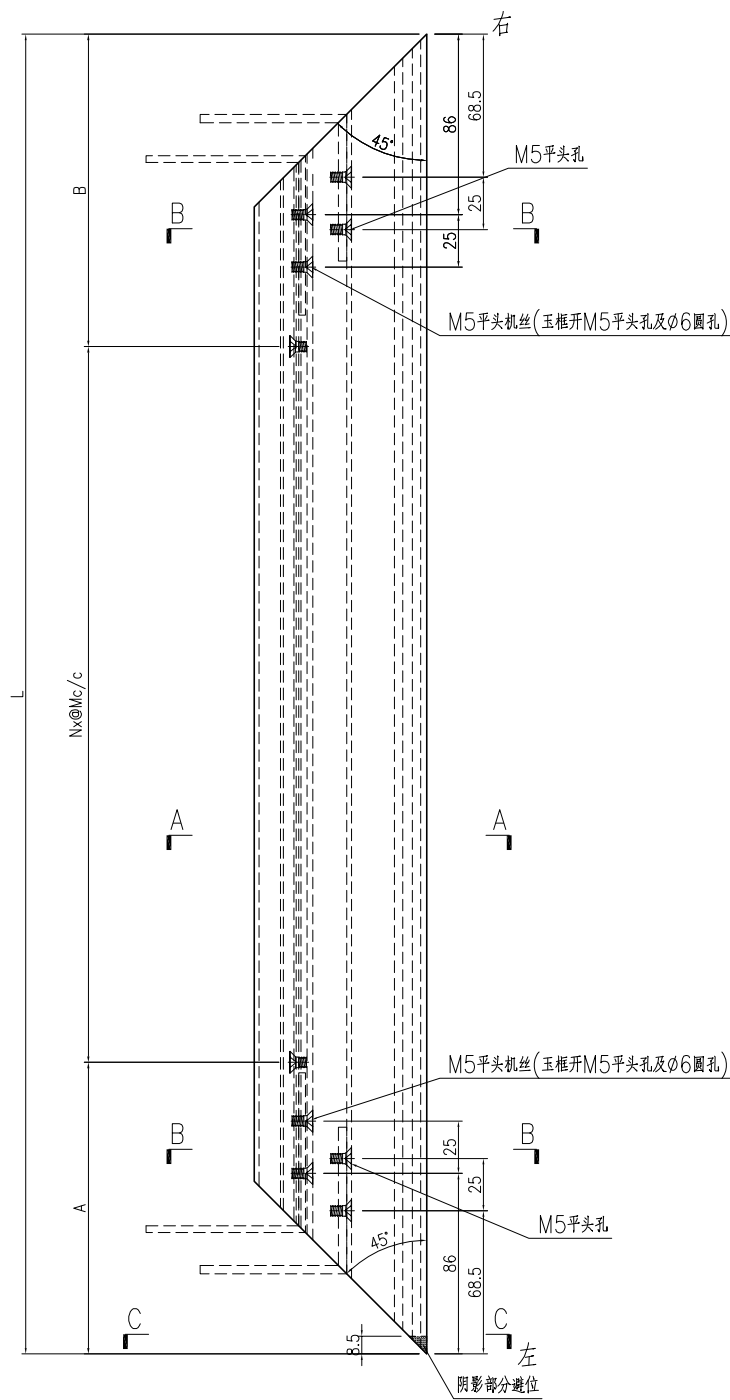


名稱	趟門玉加工圖	制圖	曾建平	2020-04-02	修改	A		
材料	X85780	復核			日期	2020-10-30		
顏色	TUC43350SC(ZH)-3 白色	批准			圖號	J851-AL12c		

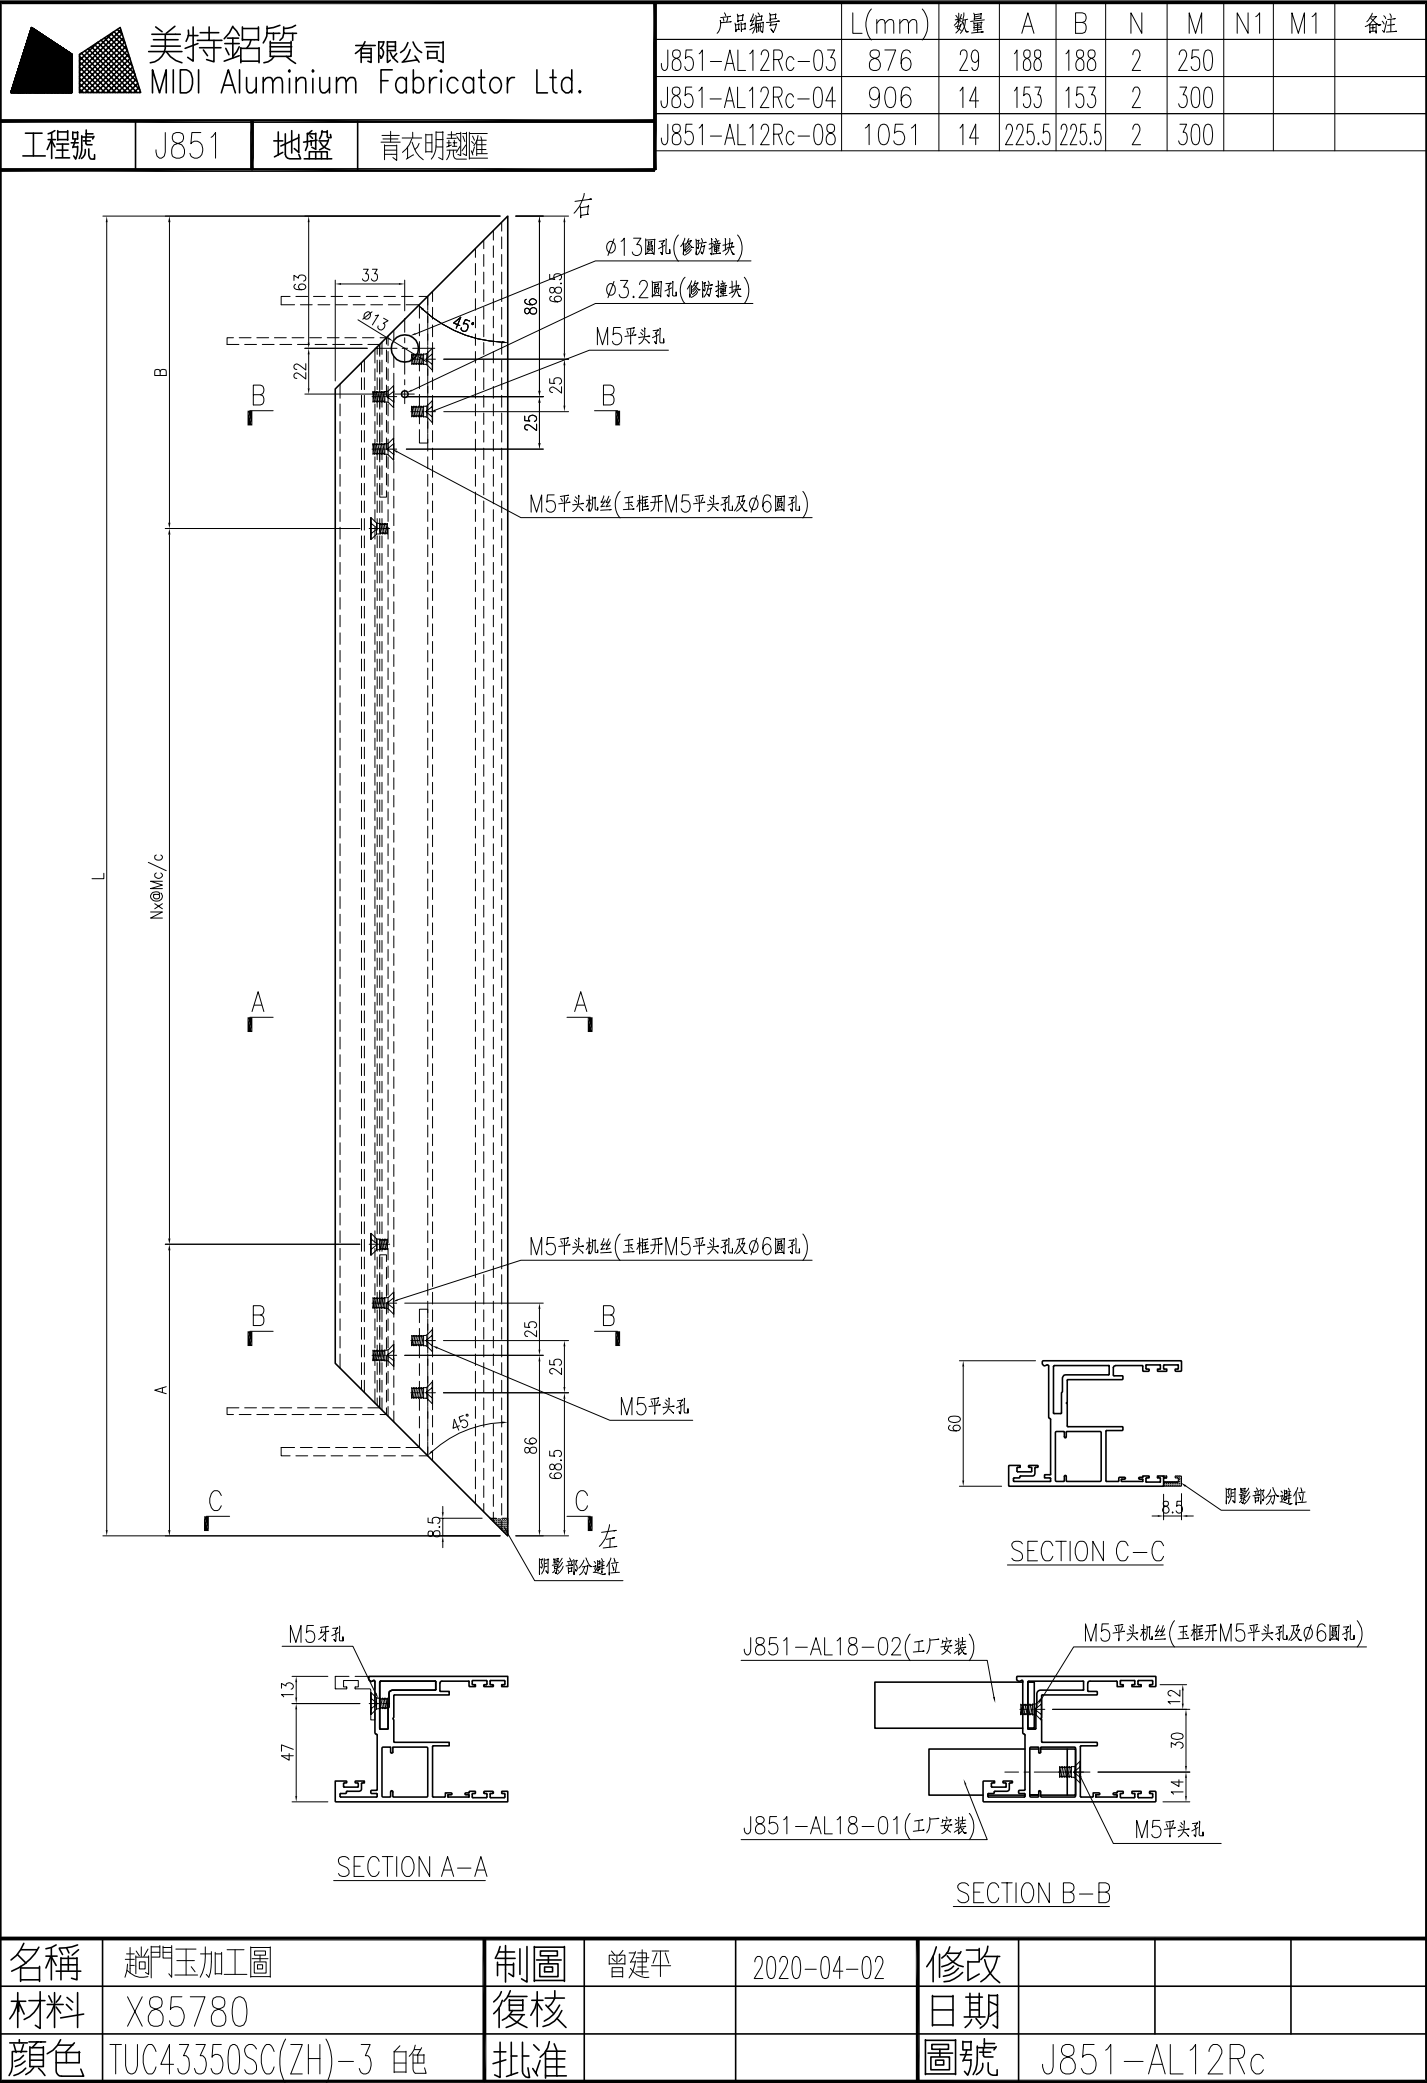

[illegible]




工程號	J851	地盤	青衣明趵匯
-----	------	----	-------

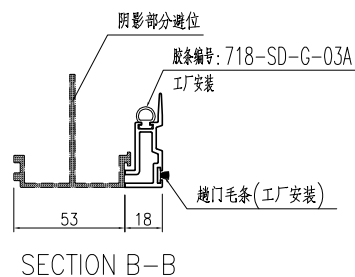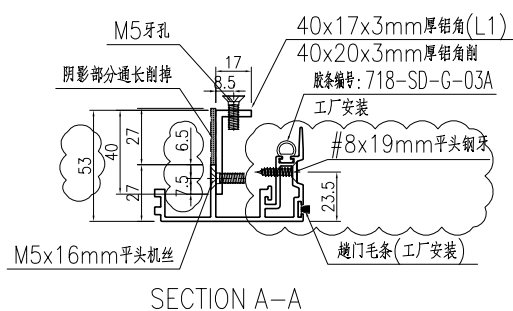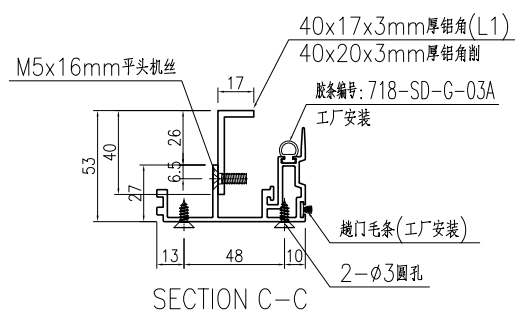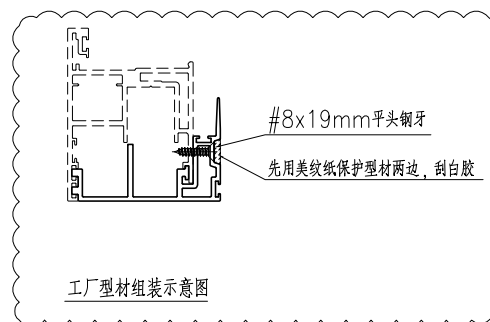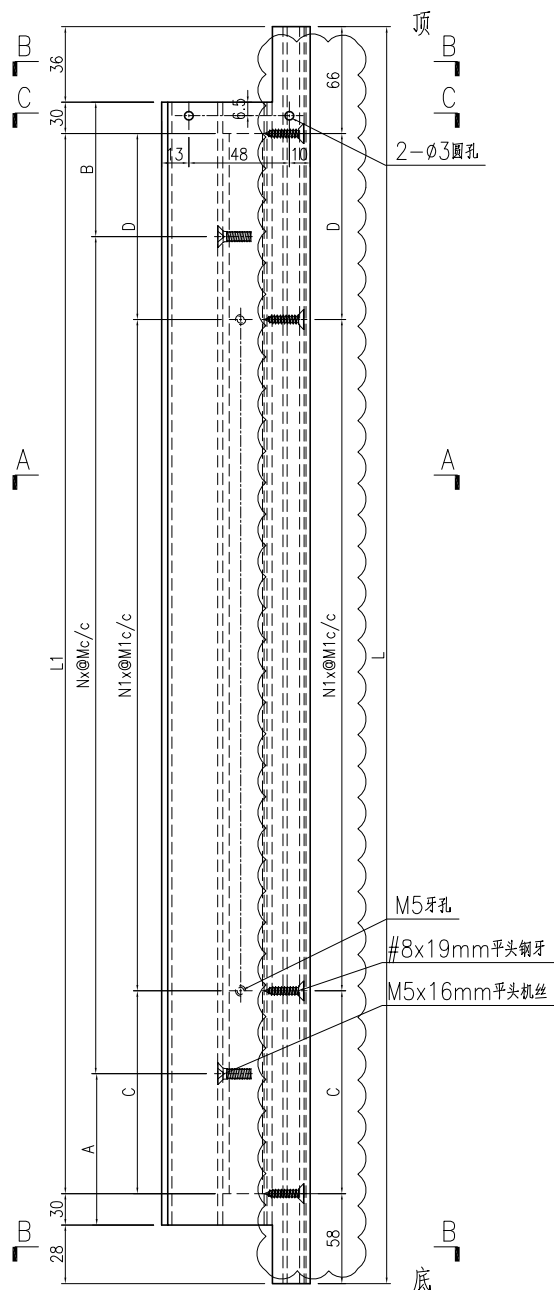


名稱	門玉勾料加工圖	制圖	曾建平	2020-04-02	修改	D	E	C
材料	X85703+40x17x3mm厚鋁角	復核			日期	2020-09-22	2020-10-30	2020-09-17
顏色	TUC43350SC(ZH)-3 白色	批准			圖號	J851-AL13a		

产品编号	L(mm)	数量	A	B	N	M	C	D	N1	N2	L1
J851-AL13Ra-01	2444.5	54	144.5	136	7	300	264.5	256	6	300	2320.5
J851-AL13Ra-02	2554.5	3	199.5	191	7	300	319.5	311	6	300	2430.5


工程號 J851 地盤 青衣明翹匯

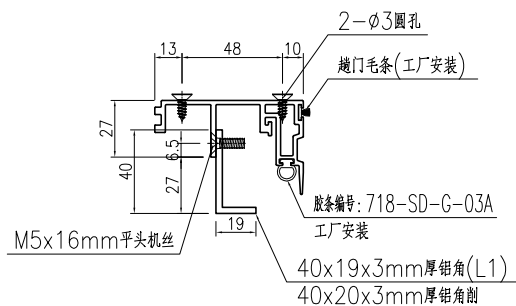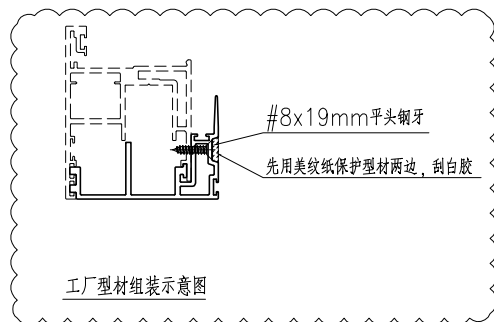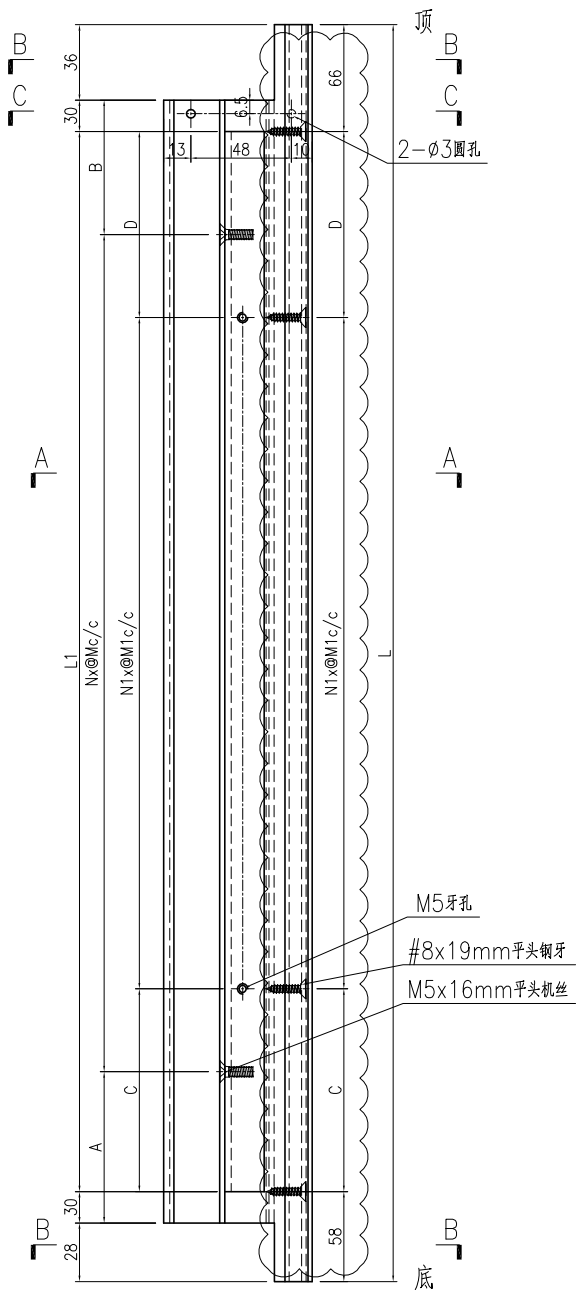

SECTION C-C

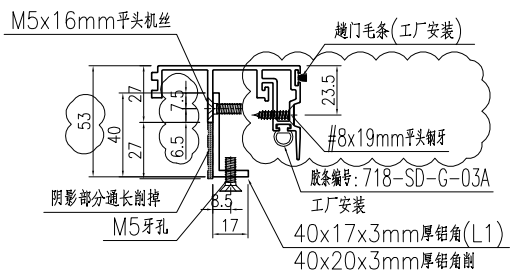

SECTION A-A

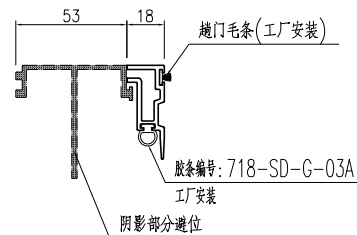



SECTION B-B

名稱	門玉勾料加工圖	制圖	曾建平	2020-04-02	修改	D	E	C
材料	X85703+40x17x3mm厚鉛角	復核			日期	2020-09-22	2020-10-30	2020-09-17
顏色	TUC43350SC(ZH)-3 白色	批准			圖號	J851-AL13Ra		

有限公司


[illegible]

青衣明翹匯

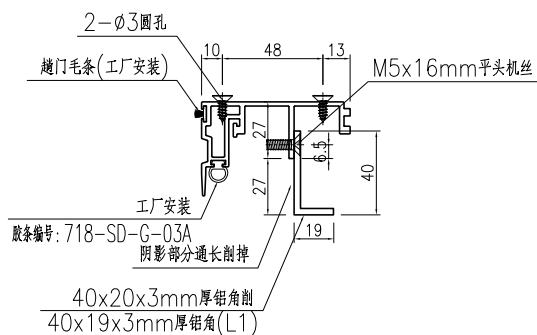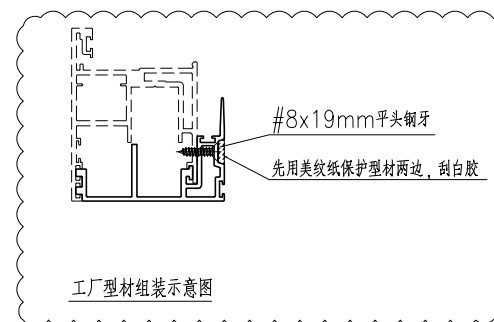

Technical drawing of the door assembly (SECTION A-A) showing dimensions and components:

- 门毛条 (工厂安装)
- M5x16mm 平头机丝
- 23.5
- #8x19mm 平头钢牙
- 21
- 7.1
- 7.4
- 6.5
- 40
- 53
- 2
- 17
- 2.4
- 40x17x3mm 厚铝角 (L1)
- 40x20x3mm 厚铝角
- M5 牙孔
- 阴影部分通长削掉
- 工厂安装
- 胶条编号: 718-SD-G-03A
- SECTION A-A

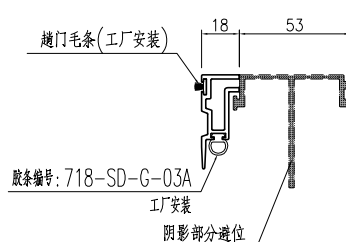

SECTION B-B

名稱	門玉勾料加工圖	制圖	曾建平	2020-04-02	修改	D	E	C
材料	X85703+40x17x3mm厚鋁角	復核			日期	2020-09-22	2020-10-30	2020-09-17
顏色	TUC43350SC(ZH)-3 白色	批准			圖號	J851-AL14a		








美特铝质有限公司

MIDI Aluminium Fabricator Ltd.

产品编号	L(mm)	数量	A	B	N	M	C	D	N1	N2	L1
J851-AL14Ra-01	2444.5	54	144.5	136	7	300	264.5	256	6	300	2320.5
J851-AL14Ra-02	2554.5	3	199.5	191	7	300	319.5	311	6	300	2430.5



工程號	J851	地盤	青衣明翹匯
-----	------	----	-------

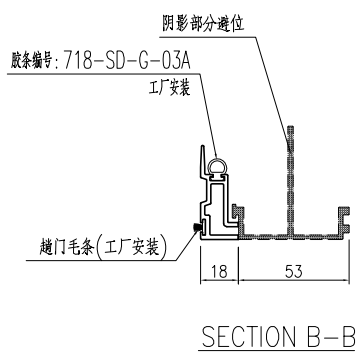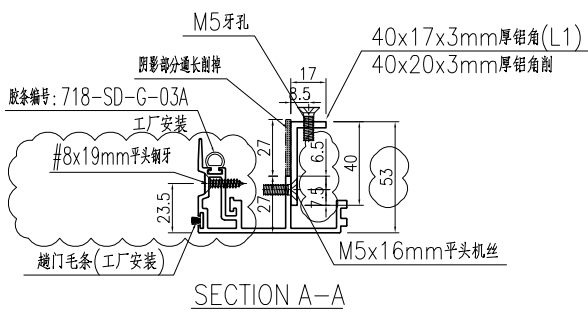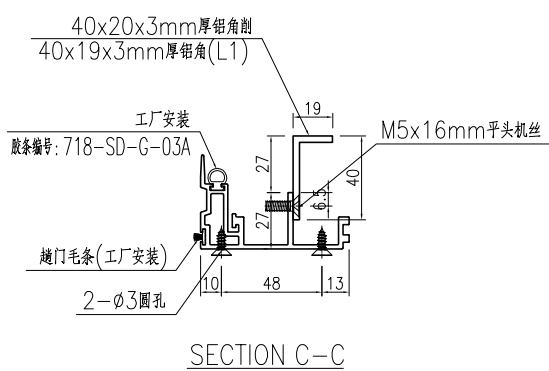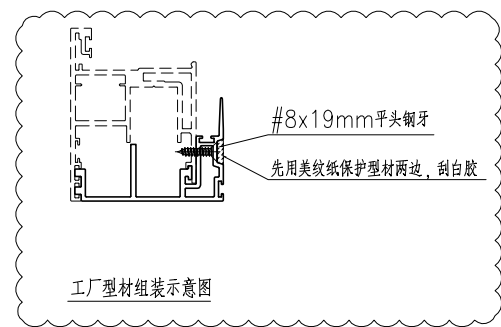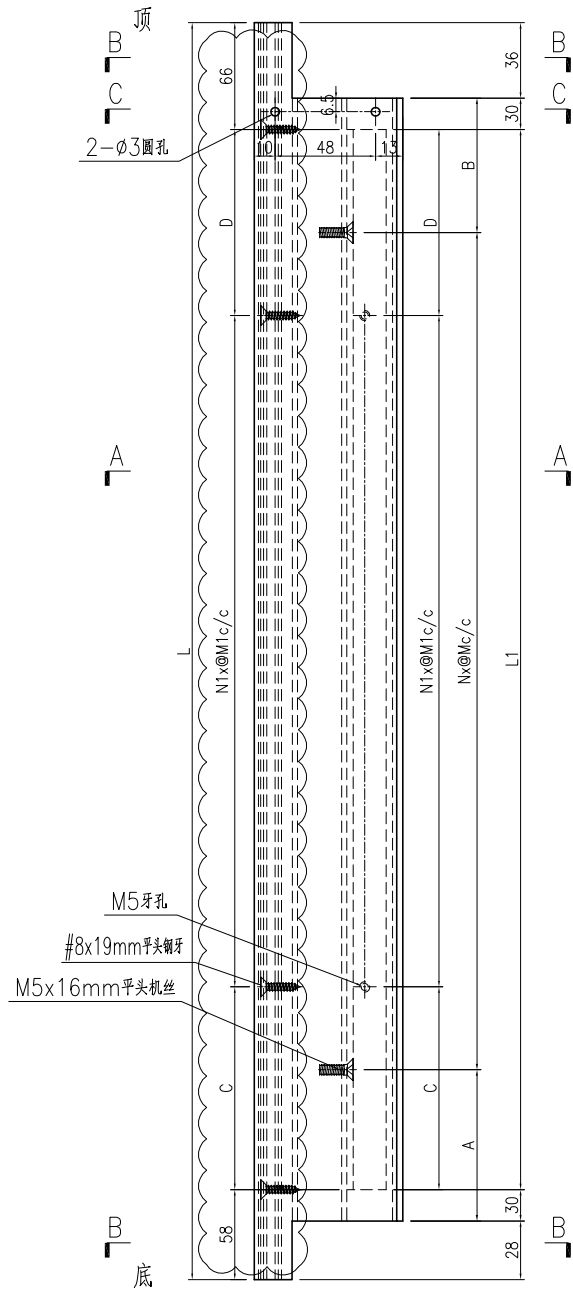


名稱	門玉勾料加工圖	制圖	曾建平	2020-04-02	修改	D	E	C
材料	X85703+40x17x3mm厚鋁角	復核			日期	2020-09-22	2020-10-30	2020-09-17
顏色	TUC43350SC(ZH)-3 白色	批准			圖號	J851-AL14Ra		

 美特鋁質有限公司 MIDI Aluminium Fabricator Ltd.	产品编号	L(mm)	L1(mm)	数量	A	B	N	M	备注
	J851-AL15a-01	2317.5	2311.5	216	90.5	121	7	300	
	J851-AL15a-02	2427.5	2421.5	12	145.5	176	7	300	

工程號	J851	地盤	青衣明翹匯
-----	------	----	-------

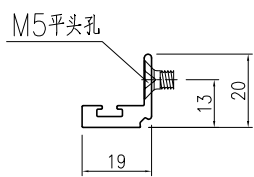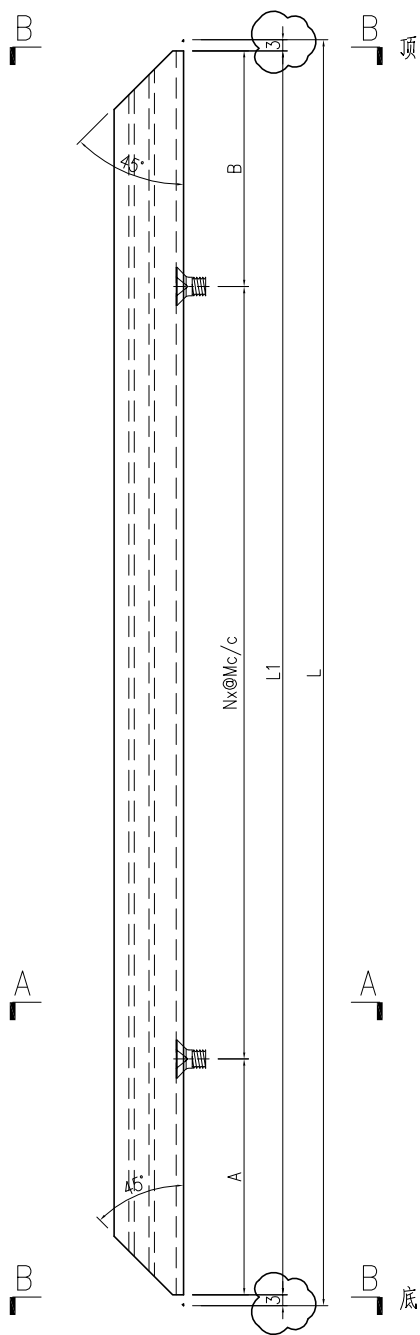


SECTION A-A


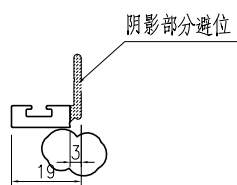


SECTION B-B


名稱	玻璃線加工圖	制圖	曾建平	2020-04-02	修改	A	B	
材料	X85700	復核			日期	2020-08-11	2020-10-30	
顏色	TUC43350SC(ZH)-3 白色	批准			圖號	J851-AL15a		

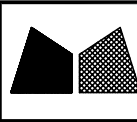 美特鋁質有限公司 MIDI Aluminium Fabricator Ltd.	产品编号	L(mm)	L1(mm)	数量	A	B	N	M	备注
	J851-AL16a-01	2317.5	2311.5	216	90.5	121	7	300	
	J851-AL16a-02	2427.5	2421.5	12	145.5	176	7	300	

工程號	J851	地盤	青衣明翹匯
-----	------	----	-------

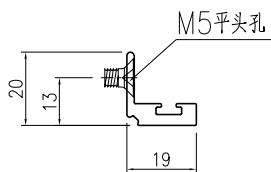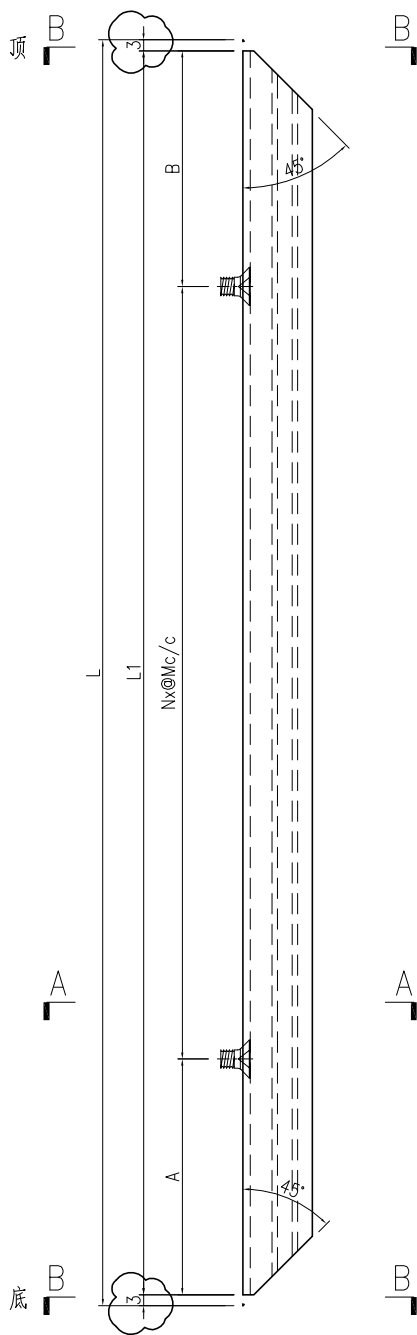

SECTION A-A

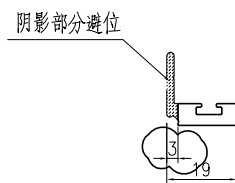

SECTION B-B

名稱	玻璃線加工圖	制圖	曾建平	2020-04-02	修改	A	B	
材料	X85700	復核			日期	2020-08-11	2020-10-30	
顏色	TUC43350SC(ZH)-3 白色	批准			圖號	J851-AL16a		





美特鋁質

有限公司


MIDI Aluminium Fabricator Ltd.

工程號	J851	地盤	青衣明翹匯
-----	------	----	-------

产品编号	L(mm)	L1(mm)	数量	A	B	N	M	备注
J851-AL17a-05	749	743	228	121.5	121.5	2	250	
J851-AL17a-06	779	773	112	86.5	86.5	2	300	
J851-AL17a-10	924	918	116	159	159	2	300	

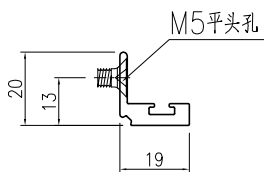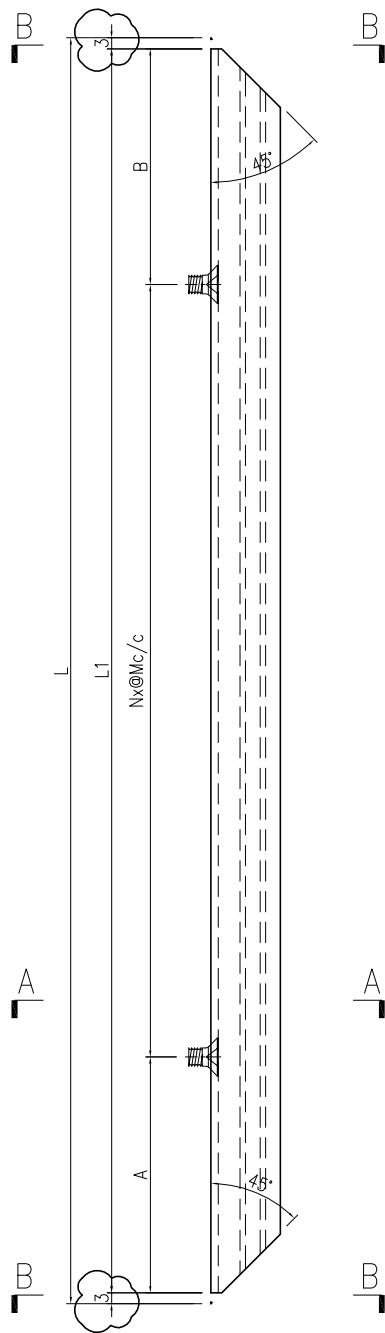

SECTION A-A

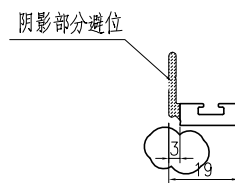


SECTION B-B

名稱	玻璃線加工圖	制圖	曾建平	2020-04-02	修改	A		
材料	X85700	復核			日期	2020-10-30		
顏色	TUC43350SC(ZH)-3 白色	批准			圖號	J851-AL17a		

美特鋁質有限公司 MIDI Aluminium Fabricator Ltd.			
工程號	J851	地盤	青衣明翹匯




数量：1570件
此为大货所有用量

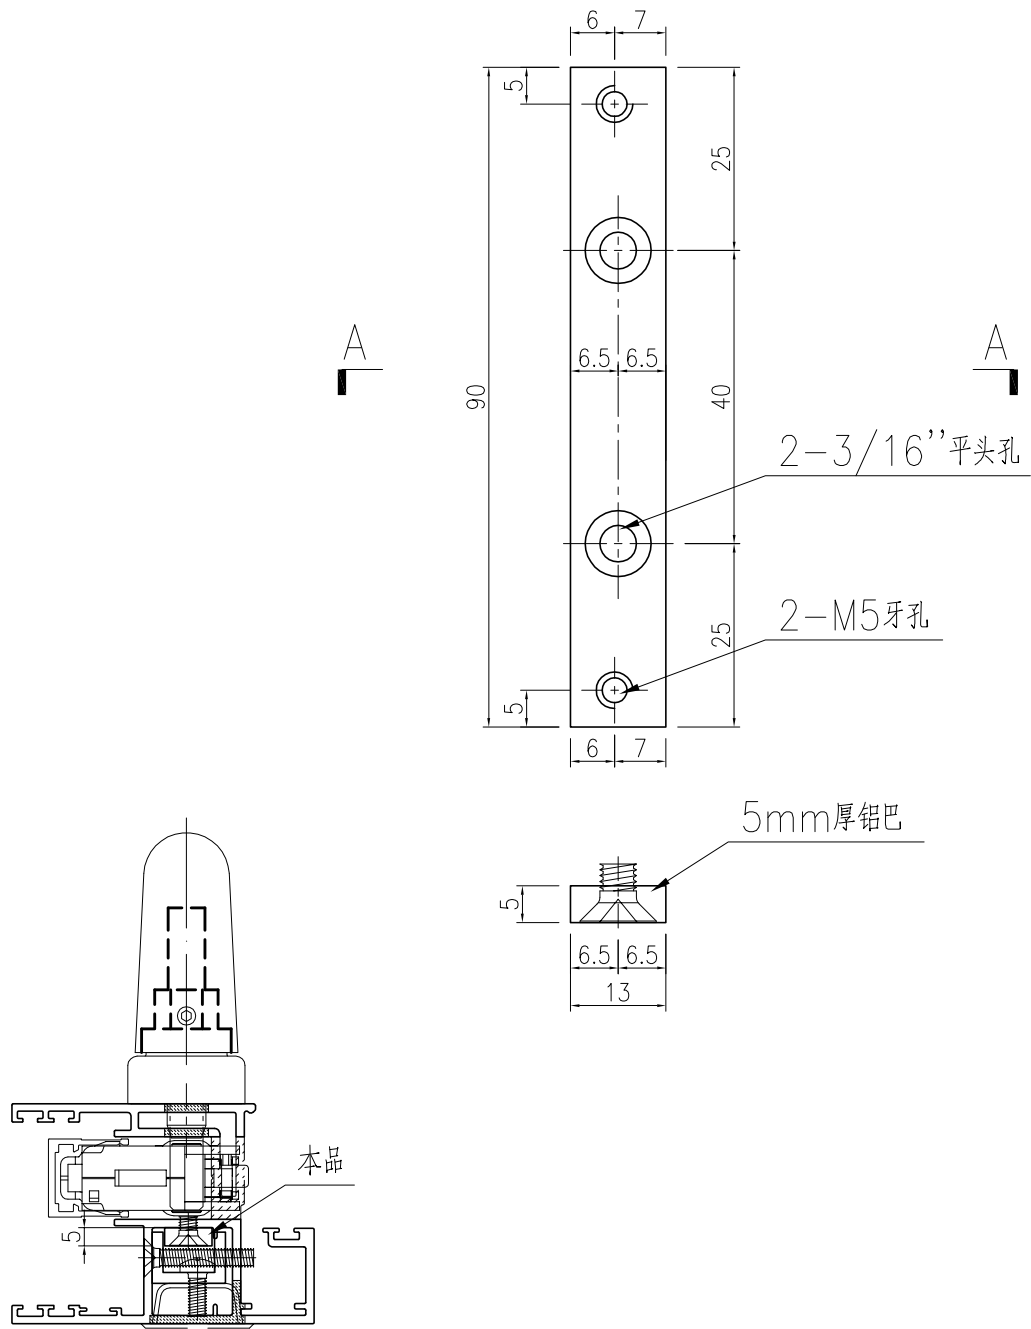

名稱	鋁巴加工圖	制圖	曾建平	2020-04-02	修改			
材料	5mm厚鋁巴	復核			日期			
顏色	MILL	批准			圖號	J851-AA01		



数量：1570件

此为大货所有用量

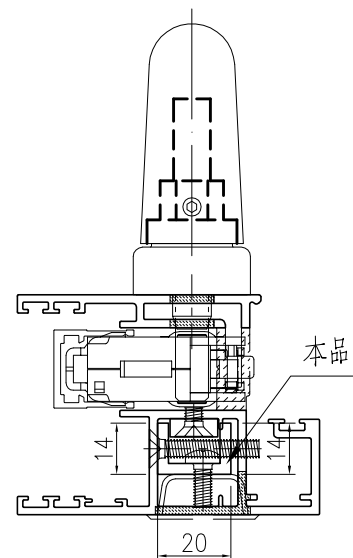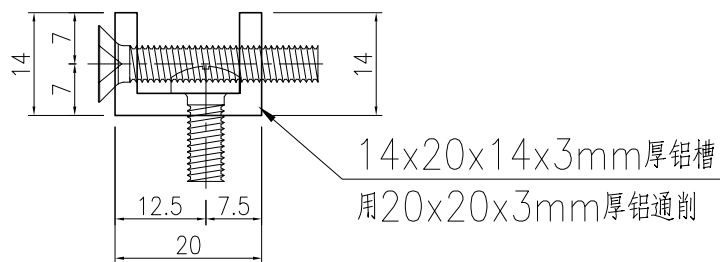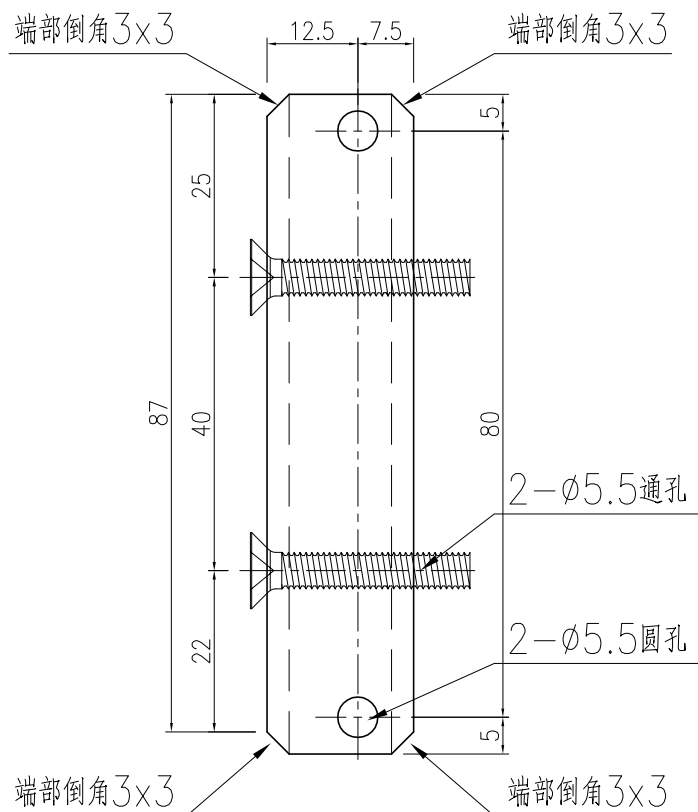

名稱	鋁巴加工圖	制圖	曾建平	2020-04-02	修改			
材料	14x20x14x3mm厚鋁槽	復核			日期			
顏色	MILL	批准			圖號	J851-AA02		

序号	产品编号	料号	产品名称	L (mm)	数量	备注
1	J851-AL32R-02	X85702	趟門邊框	2655	1	
2	J851-AL33R-03	X85702	趟門邊框	2655	1	
3	J851-AL34-04	X85698	趟門框頂橫	1680	1	
4	J851-AL35R-04	X85701	趟門框底橫	1680	1	
5	J851-AL36R-03	X846270	門企夾邊	2601	1	
6	J851-AL37R-03	X846270	門企夾邊	2593.5	1	
7	J851-AL40-04	17x50x17x3mm厚鋁槽		1680	1	
8						

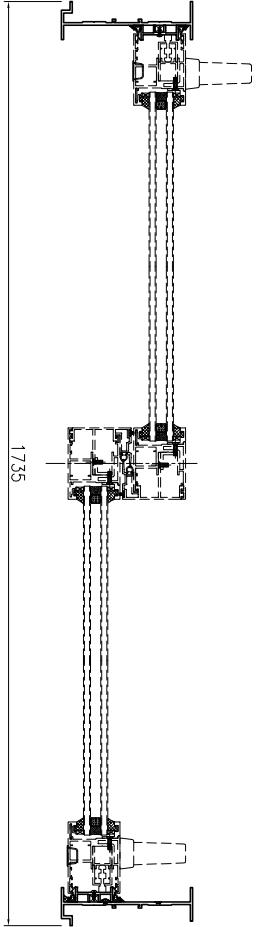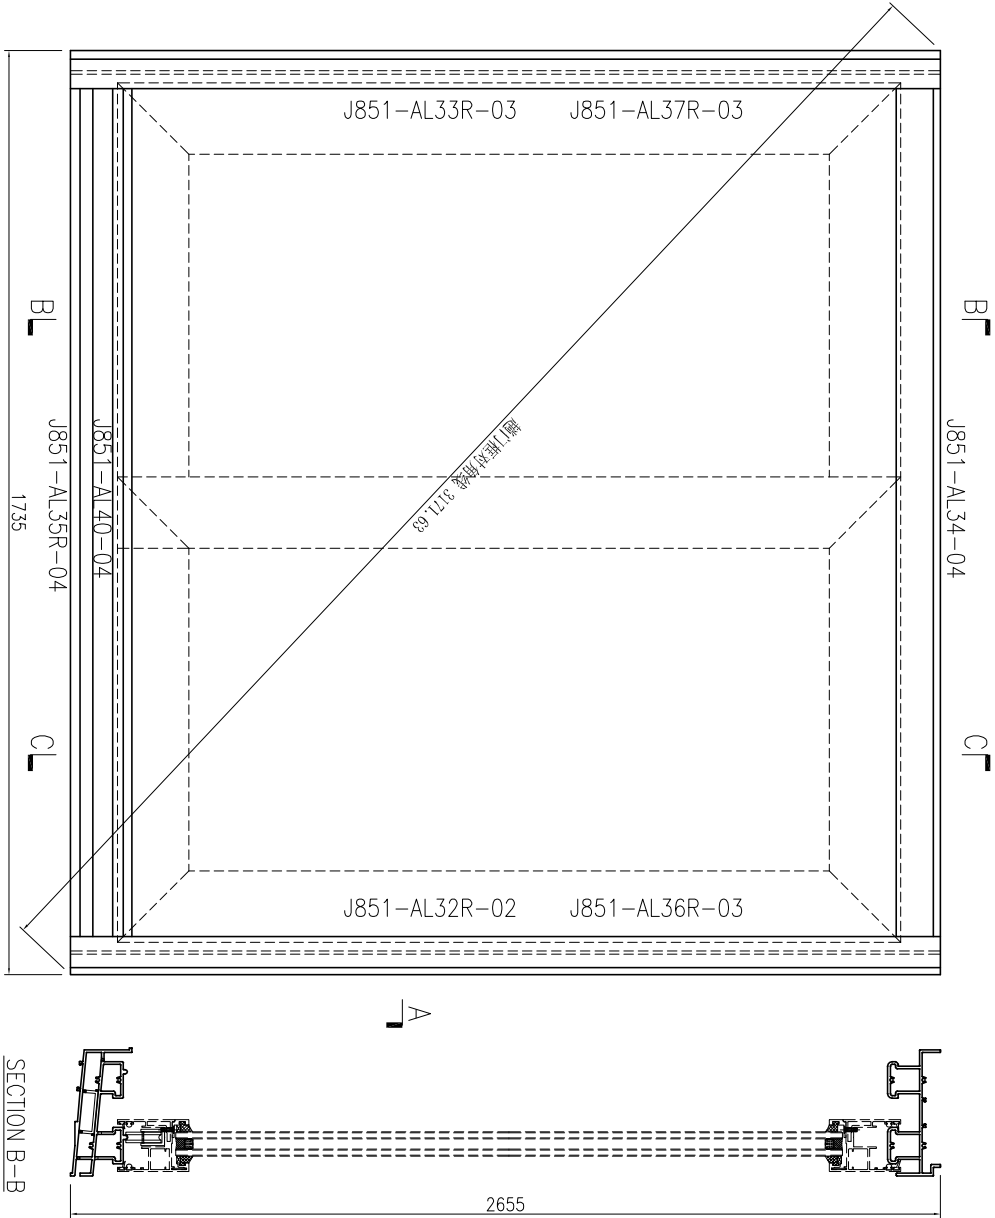

SECTION A-A

SECTION B-B



此加工图用于窗号T1-W49B2R(32/F) 趟门框组框图。



美特铝质 有限公司
MIDI Aluminium Fabricator Ltd.

工程號: J851	窗號:	數量: 1	繪圖: 曾建平	日期: 2020-04-02	批准:	日期:	名稱: 趟門框組裝圖	圖號: J851-ZK23cR
地盤: 青衣明匯	顏色: UCT534193SC-3 桃	位置:	校核: 王禮秋	日期: 2020-04-02	採用: 地盤	☒ 工廠	版本:	版本:

序号	产品编号	料号	产品名称	L (mm)	数量	备注
1	J851-AL32-02	X85702	趟門邊框	2655	1	
2	J851-AL33-03	X85702	趟門邊框	2655	1	
3	J851-AL34-04	X85698	趟門框頂橫	1680	1	
4	J851-AL35-04	X85701	趟門框底橫	1680	1	
5	J851-AL36-03	X846270	門企夾邊	2601	1	
6	J851-AL37-03	X846270	門企夾邊	2593.5	1	
7	J851-AL40-04	17x50x17x3mm厚鋁槽		1680	1	
8						

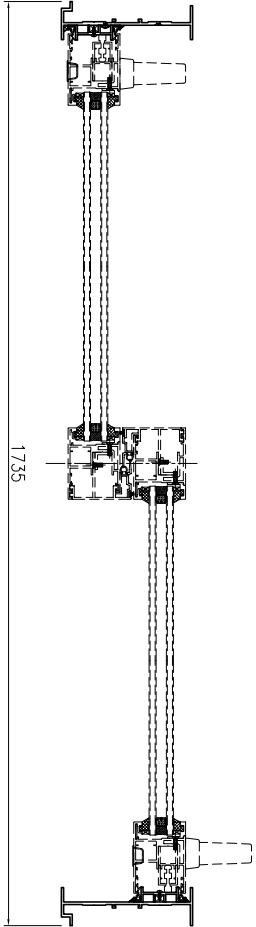
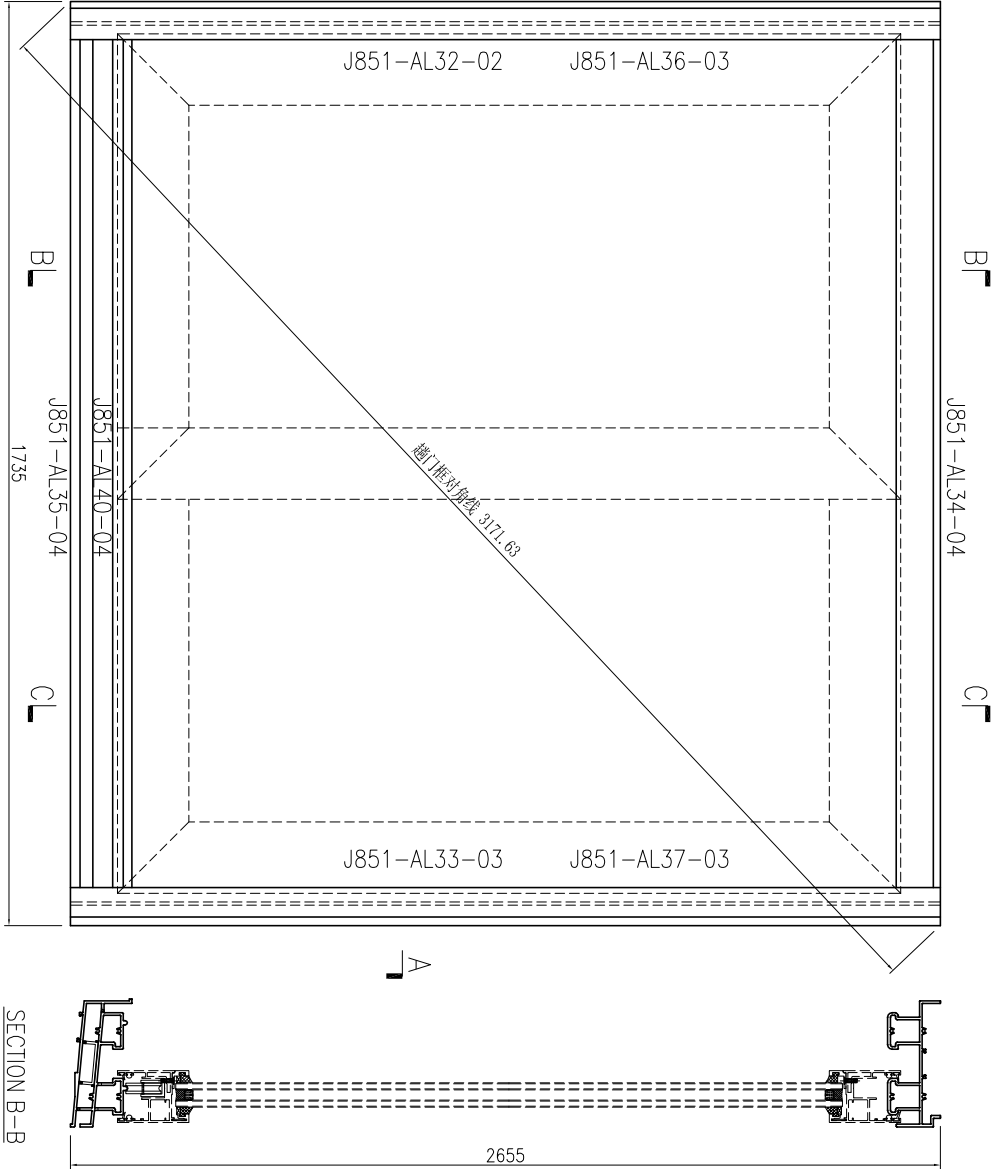


SECTION A-A

SECTION B-B

此加工图用于窗号 T1-W49A1(32/F) 趟門框組框图。



序号	产品编号	料号	产品名称	L (mm)	数量	备注
1	J851-AL32b-02	X85702	趟門邊框	2647	1	
2	J851-AL33b-03	X85702	趟門邊框	2647	1	
3	J851-AL34b-04	X85698	趟門框頂橫	1680	1	
4	J851-AL35-04	X85701	趟門框底橫	1680	1	
5	J851-AL36-03	X846270	門企夾邊	2601	1	
6	J851-AL37-03	X846270	門企夾邊	2593.5	1	
7	J851-AL40-04	17x50x17x3mm厚鋁槽		1680	1	
8						

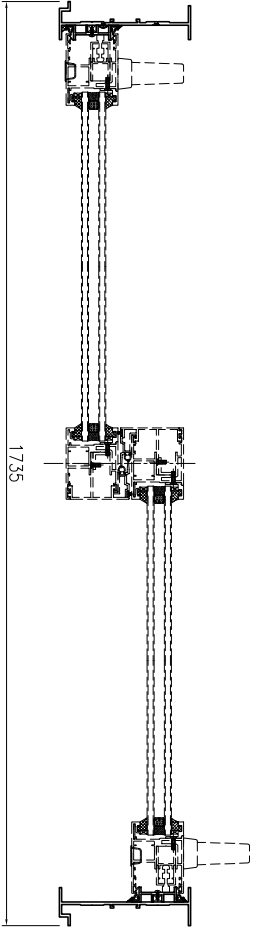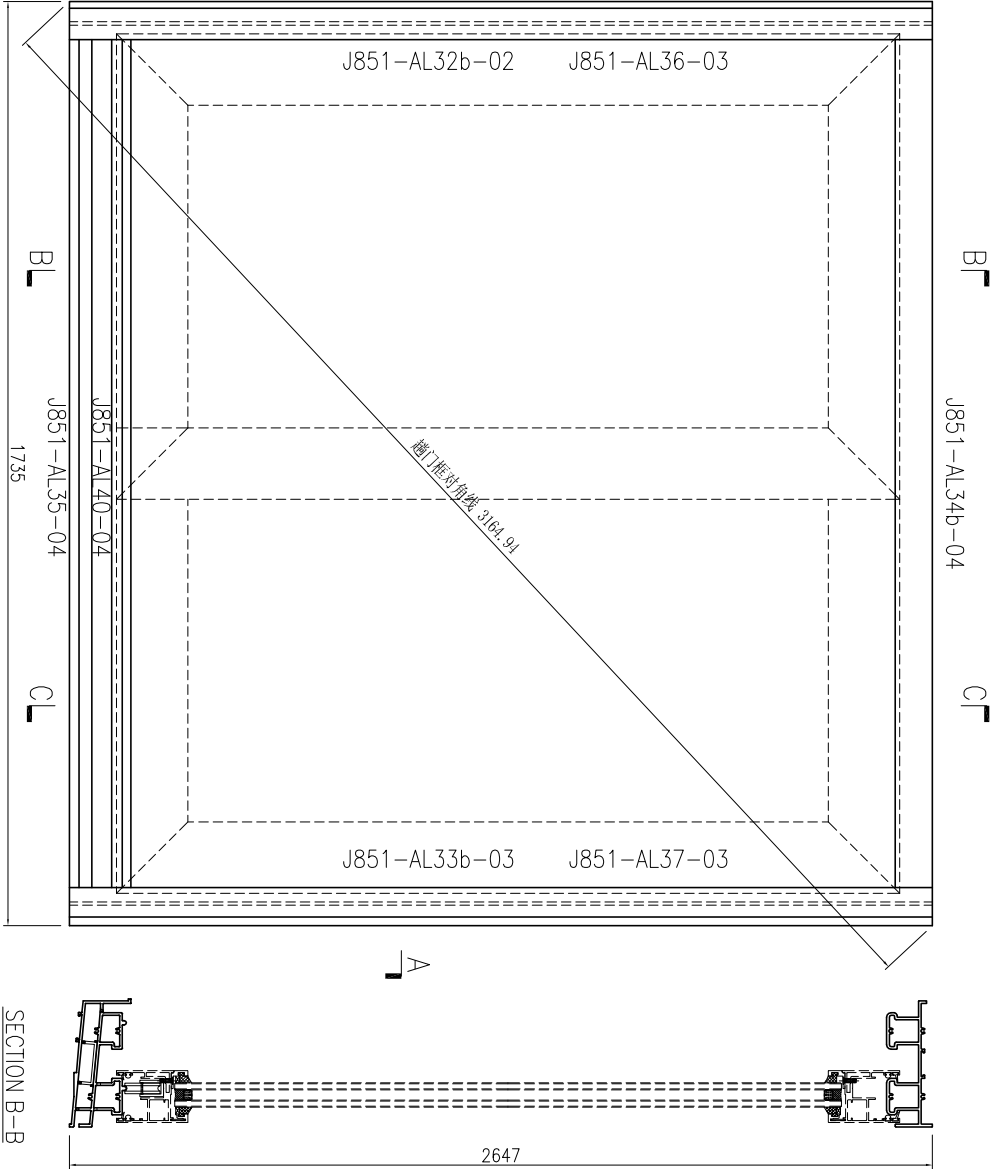

此加工图用于窗号 T1-W49A1(33/F) 趟门框组框图。

美特铝质 有限公司 MIDI Aluminium Fabricator Ltd.		工程號: J851	窗號:	數量: 1	繪圖: 曾建平	日期: 2020-04-02	批准:	日期:	名稱: 趟門框組裝圖	圖號: J851-ZK23b
地盤: 青衣明匯		顏色: UCT534193SC-3 桃	位置:	校核: 王禮秋	日期: 2020-04-02	採用: 地盤	工廠	版本:	版本:	



序号	产品编号	料号	产品名称	L (mm)	数量	备注
1	J851-AL32Rb-02	X85702	趟門邊框	2647	1	
2	J851-AL33Rb-03	X85702	趟門邊框	2647	1	
3	J851-AL34b-04	X85698	趟門框頂橫	1680	1	
4	J851-AL35R-04	X85701	趟門框底橫	1680	1	
5	J851-AL36R-03	X846270	門企夾邊	2601	1	
6	J851-AL37R-03	X846270	門企夾邊	2593.5	1	
7	J851-AL40-04	17x50x17x3mm厚鋁槽		1680	1	
8						

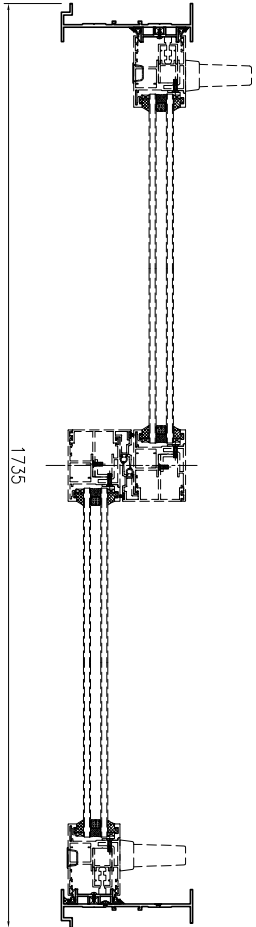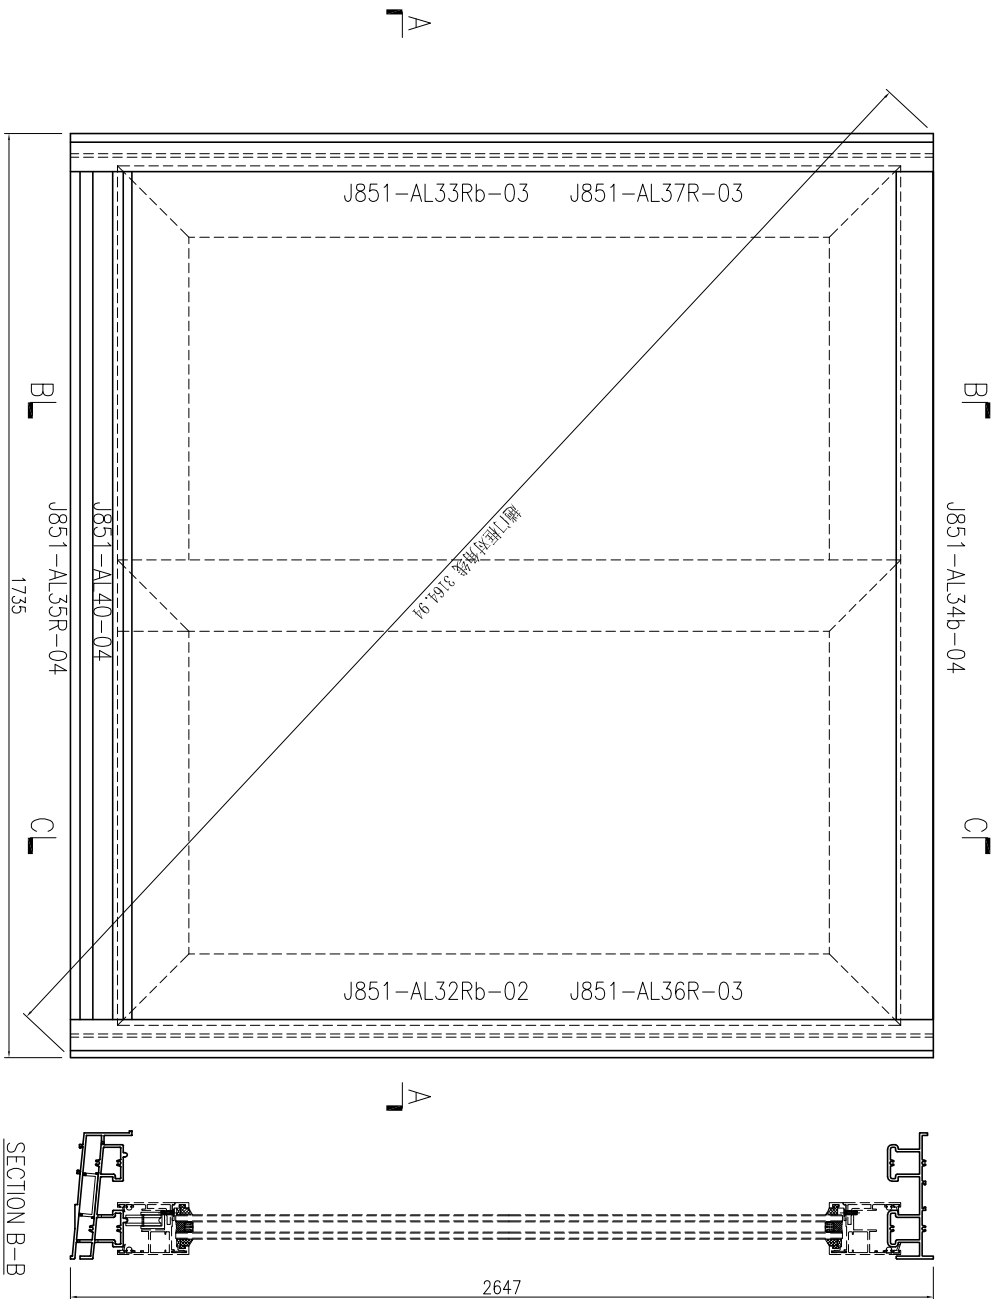

此加工图用于窗号 T1-W49A1R(33/F) 趟门框组框图。



 MIDI Aluminium Fabricator Ltd.		工程號: J851	窗號:	數量: 1	繪圖: 曾建平	日期: 2020-04-02	批准:	日期:	名稱: 趟門框組裝圖	圖號: J851-ZK23bR
地盤: 青衣明匯		顏色: UCT534193SC-3 桃	位置:	校核: 王禮秋	日期: 2020-04-02	採用: 地盤	工廠	版本:	版本:	

序号	产品编号	料号	产品名称	L (mm)	数量	备注
1	J851-AL32-02	X85702	趟門邊框	2655	1	
2	J851-AL33-03	X85702	趟門邊框	2655	1	
3	J851-AL34-05	X85698	趟門框頂橫	1690	1	
4	J851-AL35-05	X85701	趟門框底橫	1690	1	
5	J851-AL36-03	X846270	門企夾邊	2601	1	
6	J851-AL37-03	X846270	門企夾邊	2593.5	1	
7	J851-AL40-05	17x50x17x3mm厚鋁槽		1690	1	
8						

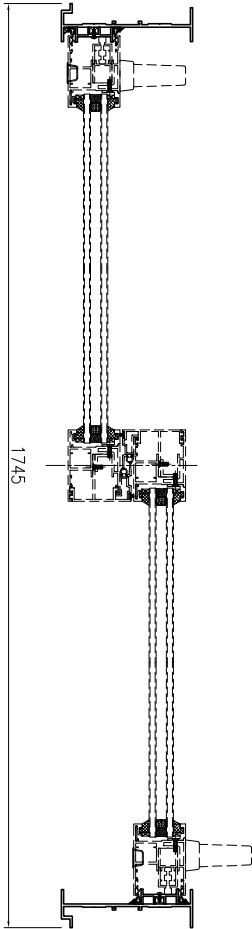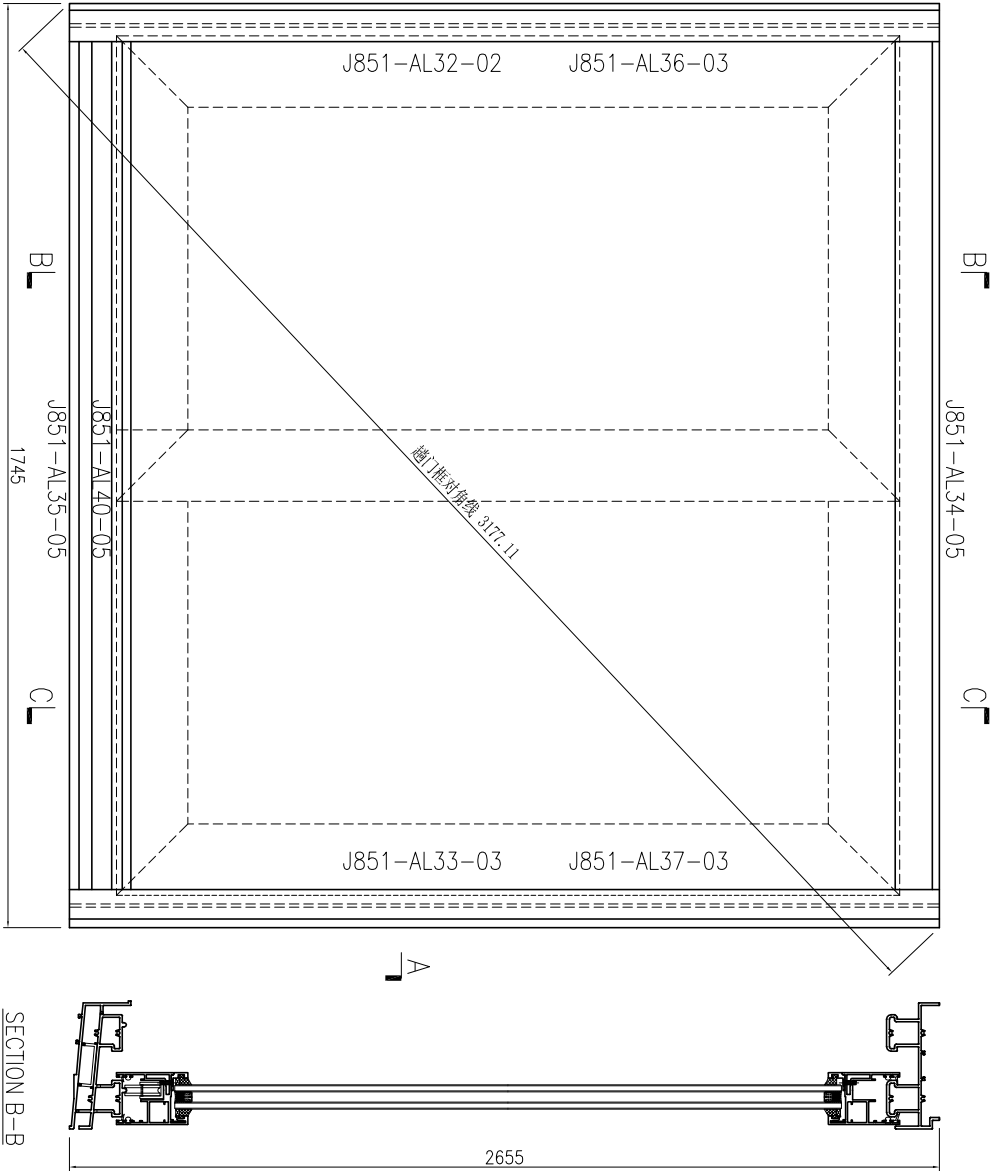



此加工图用于窗号 T2-W49C(32/F) 趟門框組框圖。

序号	产品编号	料号	产品名称	L (mm)	数量	备注
1	J851-AL32-02	X85702	趟門邊框	2655	1	
2	J851-AL33-03	X85702	趟門邊框	2655	1	
3	J851-AL34-09	X85698	趟門框頂橫	1900	1	
4	J851-AL35-09	X85701	趟門框底橫	1900	1	
5	J851-AL36-03	X846270	門企夾邊	2601	1	
6	J851-AL37-03	X846270	門企夾邊	2593.5	1	
7	J851-AL40-09	17x50x17x3mm厚鋁槽		1900	1	
8						

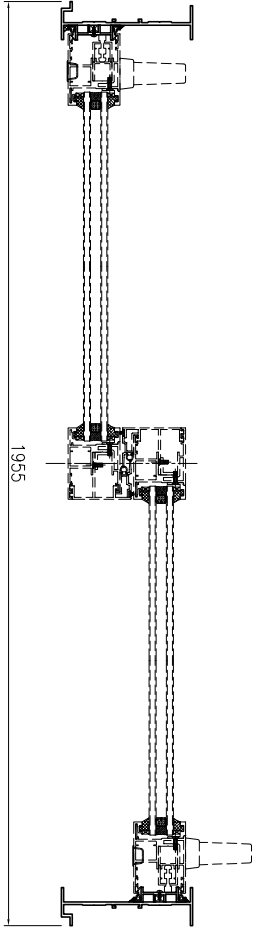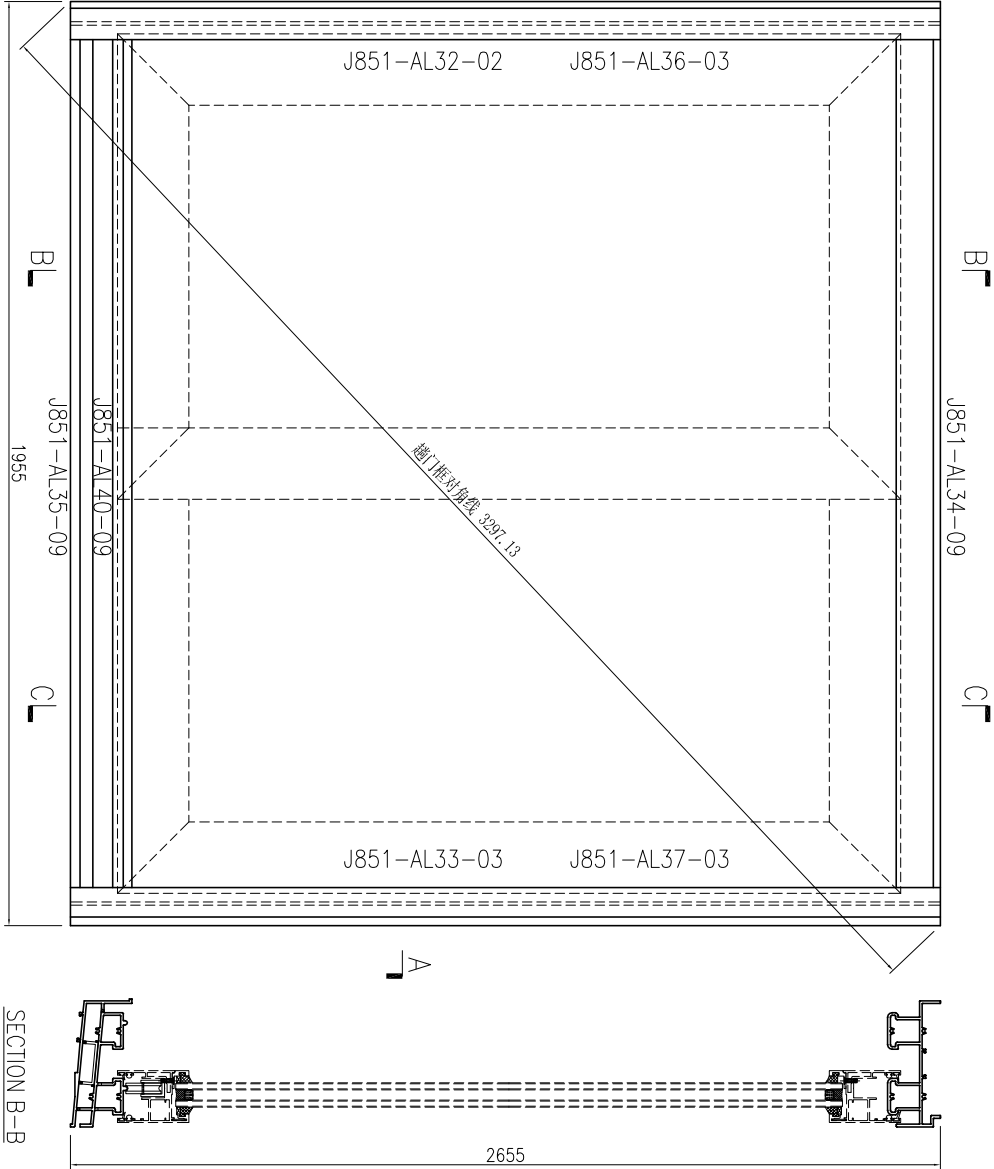

此加工图用于窗号 T2-W49A2(32/F) 趟门框组框图。



序号	产品编号	料号	产品名称	L (mm)	数量	备注
1	J851-AL32b-02	X85702	趟門邊框	2647	1	
2	J851-AL33b-03	X85702	趟門邊框	2647	1	
3	J851-AL34b-09	X85698	趟門框頂橫	1900	1	
4	J851-AL35-09	X85701	趟門框底橫	1900	1	
5	J851-AL36-03	X846270	門企夾邊	2601	1	
6	J851-AL37-03	X846270	門企夾邊	2593.5	1	
7	J851-AL40-09	17x50x17x3mm厚鋁槽		1900	1	
8						

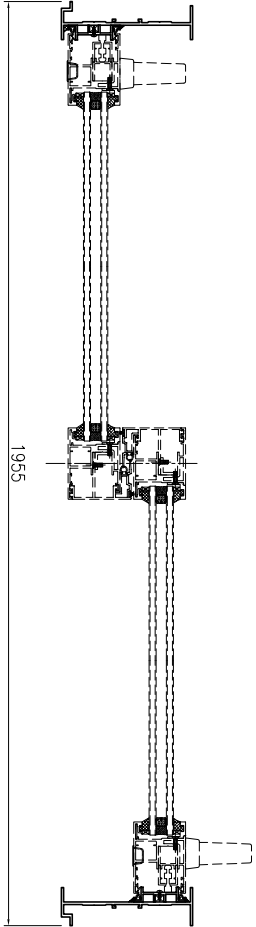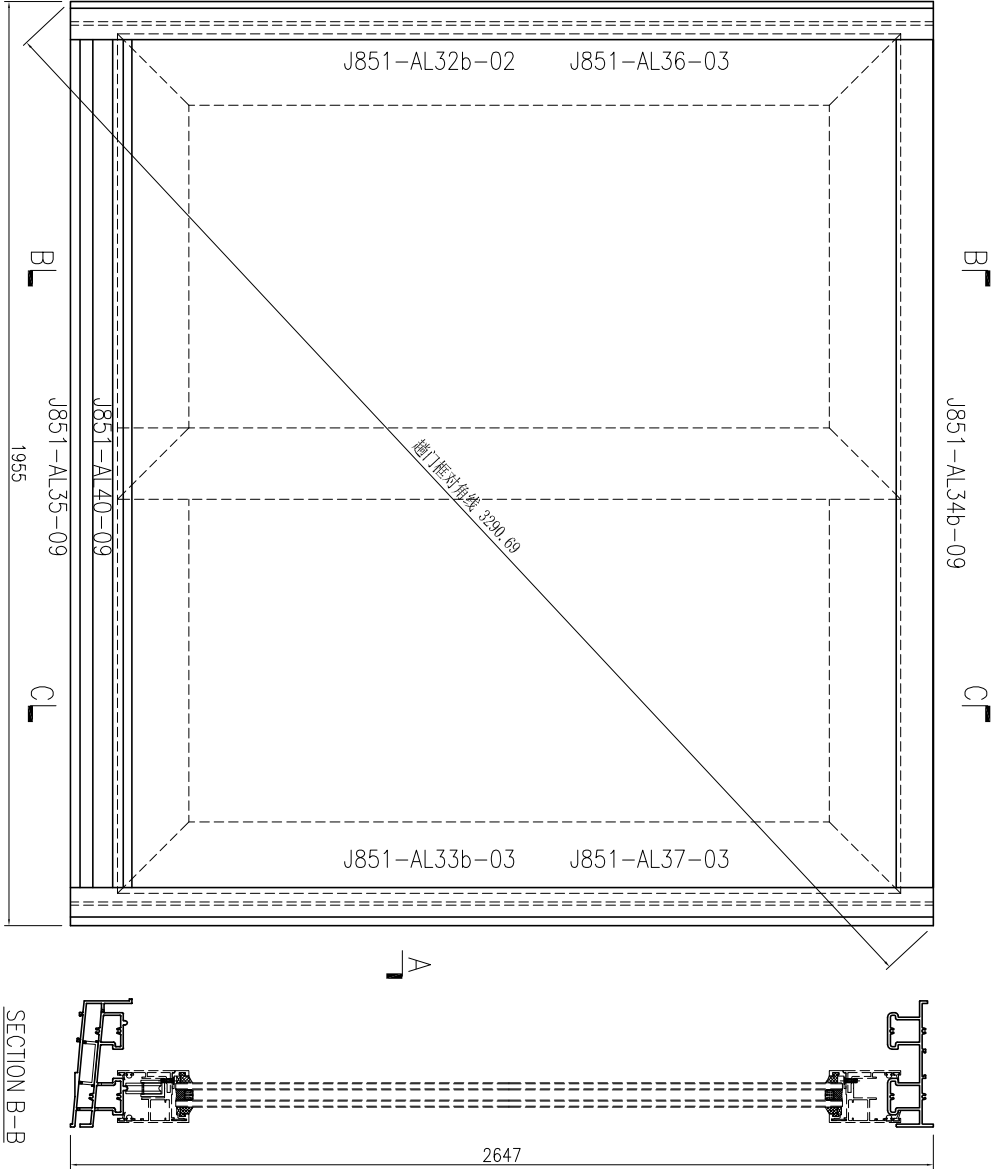


此加工图用于窗号 T2-W49A2(33/F) 趟门框组框图。

 MIDI Aluminium Fabricator Ltd.		工程號: J851	窗號:	數量: 1	繪圖: 曾建平	日期: 2020-04-02	批准:	日期:	名稱: 趟門框組裝圖	圖號: J851-ZK28b
地盤: 青衣明匯		顏色: UCT534193SC-3 棧	位置:	校核: 王禮秋	日期: 2020-04-02	採用: 地盤	工廠	版本:	版本:	

序号	产品编号	料号	产品名称	L (mm)	数量	备注
1	J851-AL32R-02	X85702	趟門邊框	2655	1	
2	J851-AL33R-03	X85702	趟門邊框	2655	1	
3	J851-AL34-10	X85698	趟門框頂橫	2040	1	
4	J851-AL35R-10	X85701	趟門框底橫	2040	1	
5	J851-AL36-03	X846270	門企夾邊	2601	1	
6	J851-AL37-03	X846270	門企夾邊	2593.5	1	
7	J851-AL40-10	17x50x17x3mm厚鋁槽		2040	1	
8						

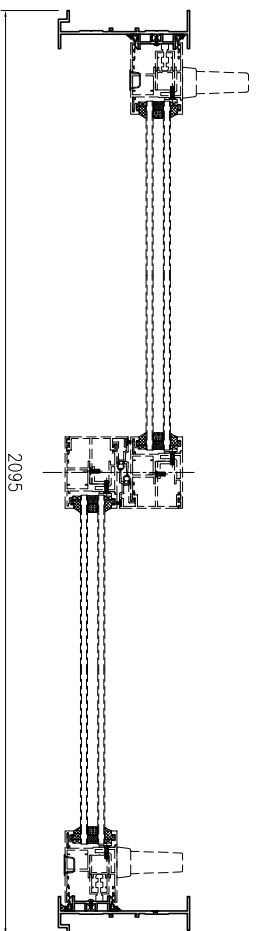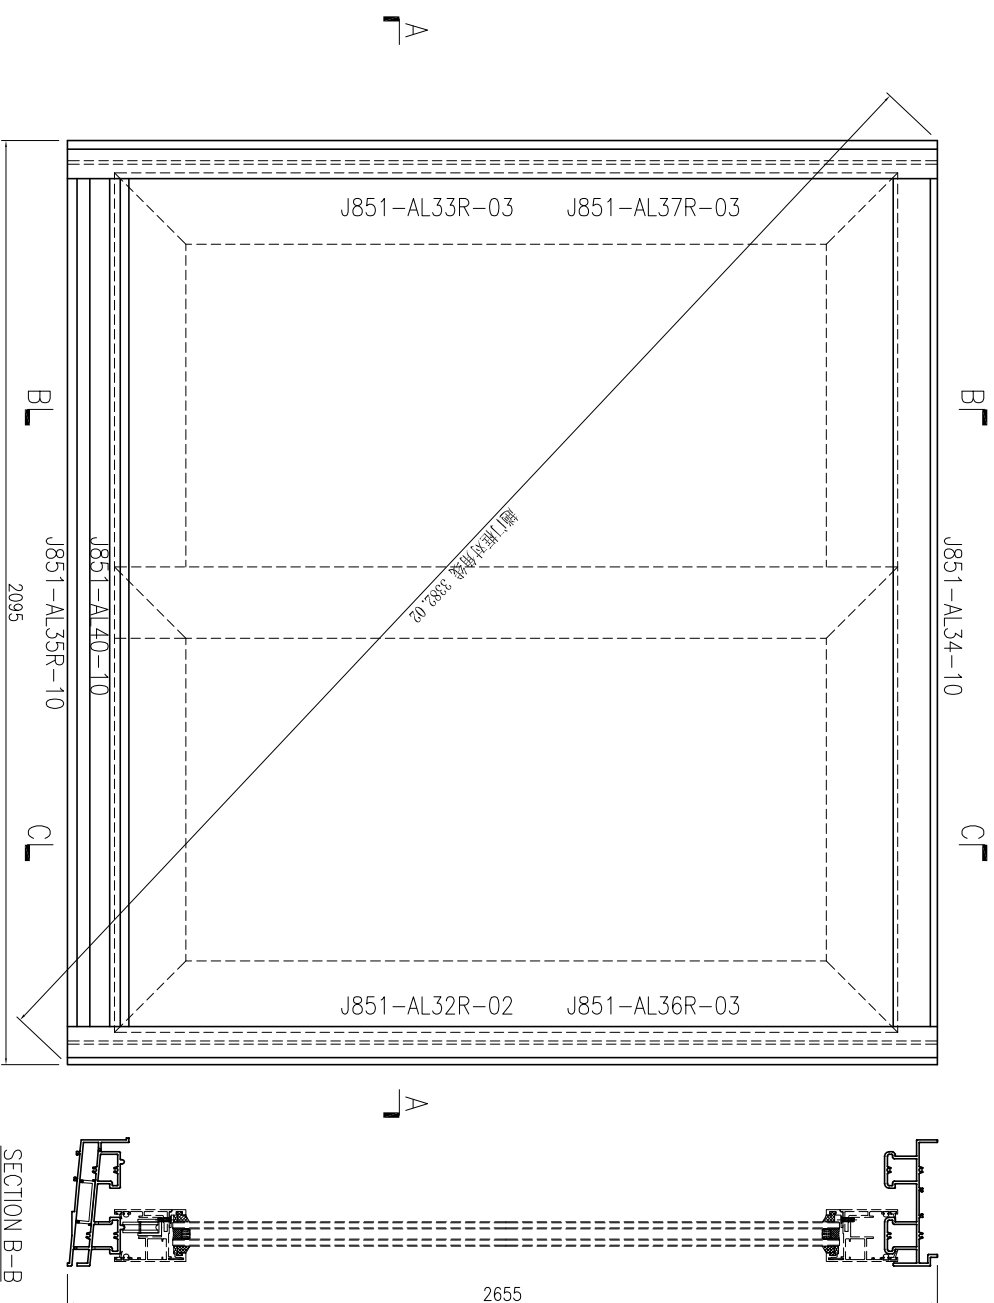



SECTION A-A

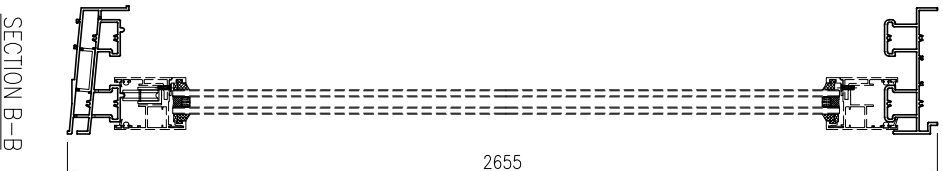


SECTION B-B

此加工图用于窗号T1-W49A2R(32/F)趟门框组框图。

序号	产品编号	料号	产品名称	L (mm)	数量	备注
1	J851-AL32Rb-02	X85702	趟門邊框	2647	1	
2	J851-AL33Rb-03	X85702	趟門邊框	2647	1	
3	J851-AL34b-10	X85698	趟門框頂橫	2040	1	
4	J851-AL35R-10	X85701	趟門框底橫	2040	1	
5	J851-AL36-03	X846270	門企夾邊	2601	1	
6	J851-AL37-03	X846270	門企夾邊	2593.5	1	
7	J851-AL40-10	17x50x17x3mm厚鋁槽		2040	1	
8						

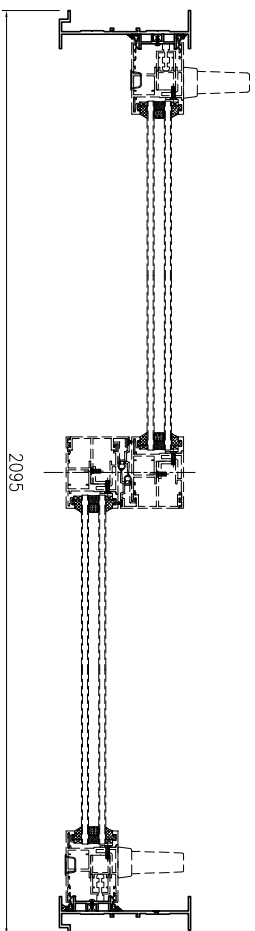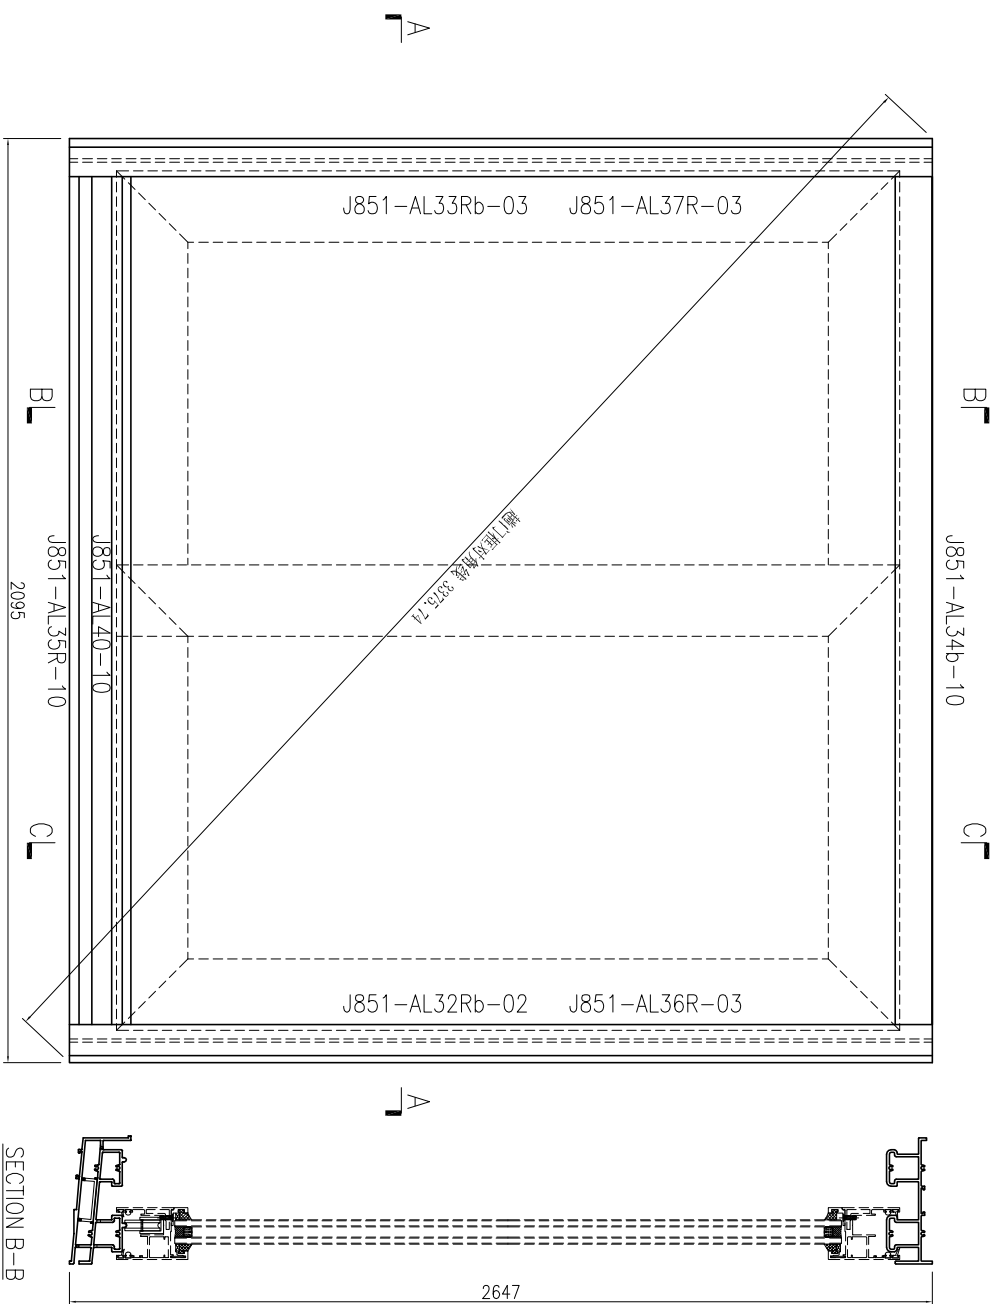

SECTION A-A


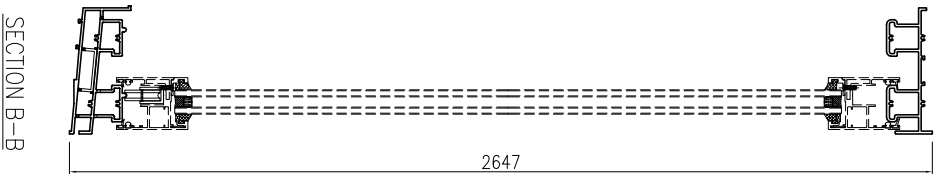


SECTION B-B

此加工图用于窗号T1-W49A2R(33/F)趟门框组框图。

 MIDI Aluminium Fabricator Ltd.	美特铝质 有限公司		工程號: J851		窗號: 1		繪圖: 曾建平		日期: 2020-04-02		批准:		名稱: 趟門框組裝圖		圖號: J851-ZK29bR	
	地盤: 青衣明匯		顏色: UCT534193SC-3 純		位置:		校核: 王禮秋		日期: 2020-04-02		採用: 地盤 ☒ 工廠 ☒		版本:		版本:	



序号	产品编号	料号	产品名称	L (mm)	数量	备注
1	J851-AL32Ra-02	X85702	趟門邊框	2655	1	
2	J851-AL33Ra-02	X85702	趟門邊框	2655	1	
3	J851-AL34a-05	X85698	趟門框頂橫	1690	1	
4	J851-AL35Ra-05	X85701	趟門框底橫	1690	1	
5	J851-AL36Ra-02	X846270	門企夾邊	2601	1	
6	J851-AL37Ra-02	X846270	門企夾邊	2593.5	1	
7	J851-AL40-05	17x50x17x3mm厚鋁槽		1690	1	
8						

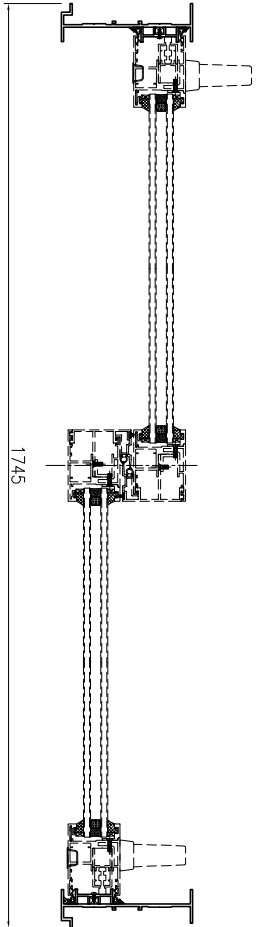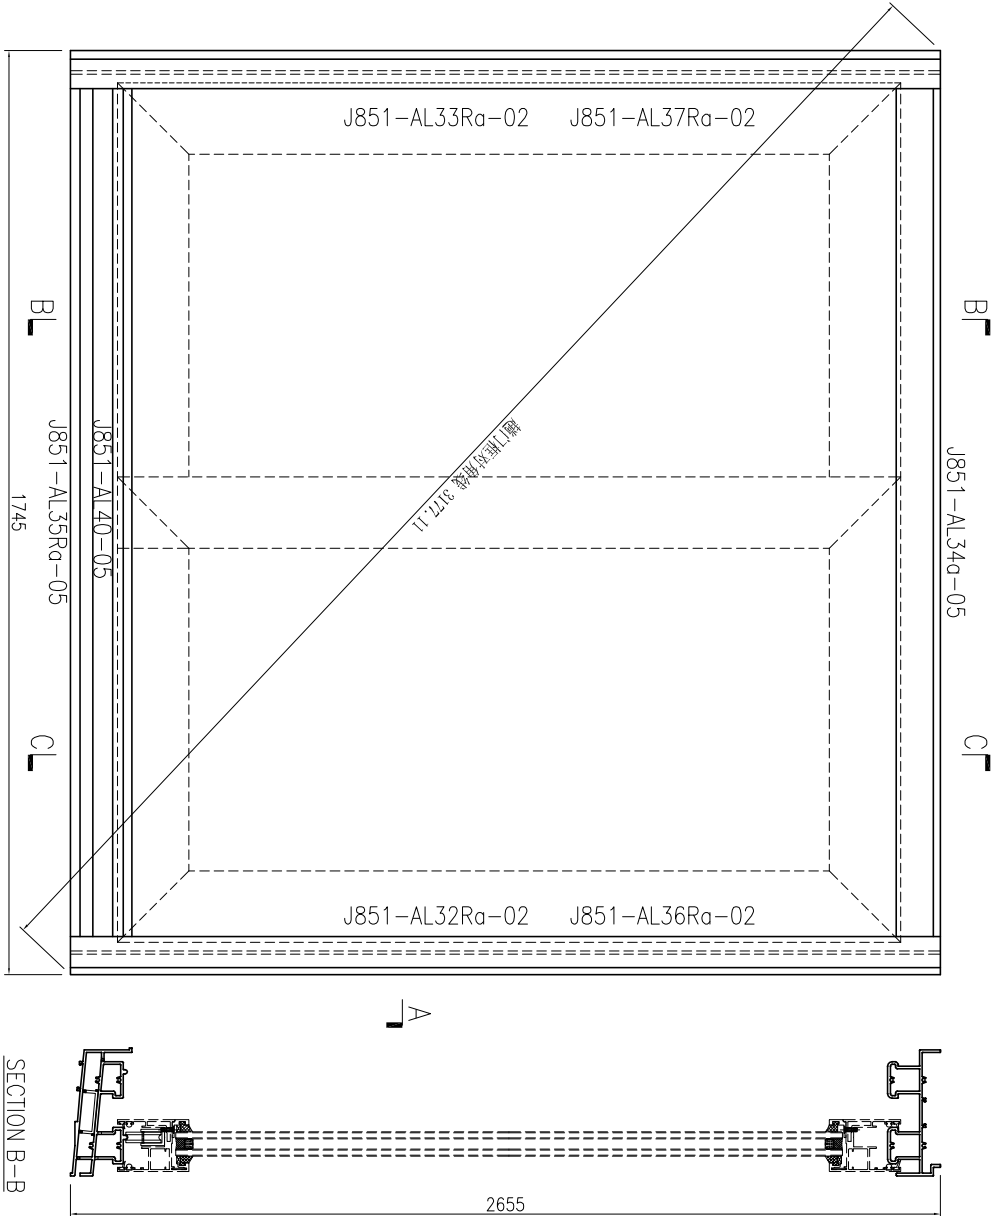

此加工图用于窗号 T1-W49CRO 趟门框组框图。

 MIDI Aluminum Fabricator Ltd.		工程號: J851	窗號:	數量: 1	繪圖: 曾建平	日期: 2020-04-02	批准:	日期:	名稱: 趟門框組裝圖	圖號: J851-ZK30aR
地盤: 青衣明匯		顏色: J10C4330SC(H)-3 皓	位置:	校核: 王豐秋	日期: 2020-04-02	採用: 地盤	工廠	版本:	版本:	

序号	产品编号	料号	产品名称	L (mm)	数量	备注
1	J851-AL32Rc-02	X85702	趟門邊框	2647	1	
2	J851-AL33Rc-02	X85702	趟門邊框	2647	1	
3	J851-AL34c-05	X85698	趟門框頂橫	1690	1	
4	J851-AL35Ra-05	X85701	趟門框底橫	1690	1	
5	J851-AL36Ra-02	X846270	門企夾邊	2601	1	
6	J851-AL37Ra-02	X846270	門企夾邊	2593.5	1	
7	J851-AL40-05	17x50x17x3mm厚鋁槽		1690	1	
8						

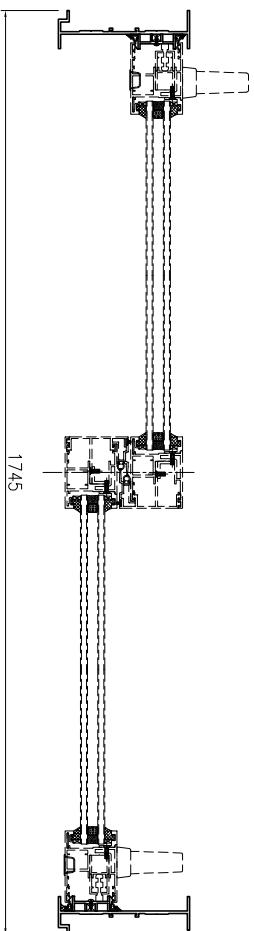
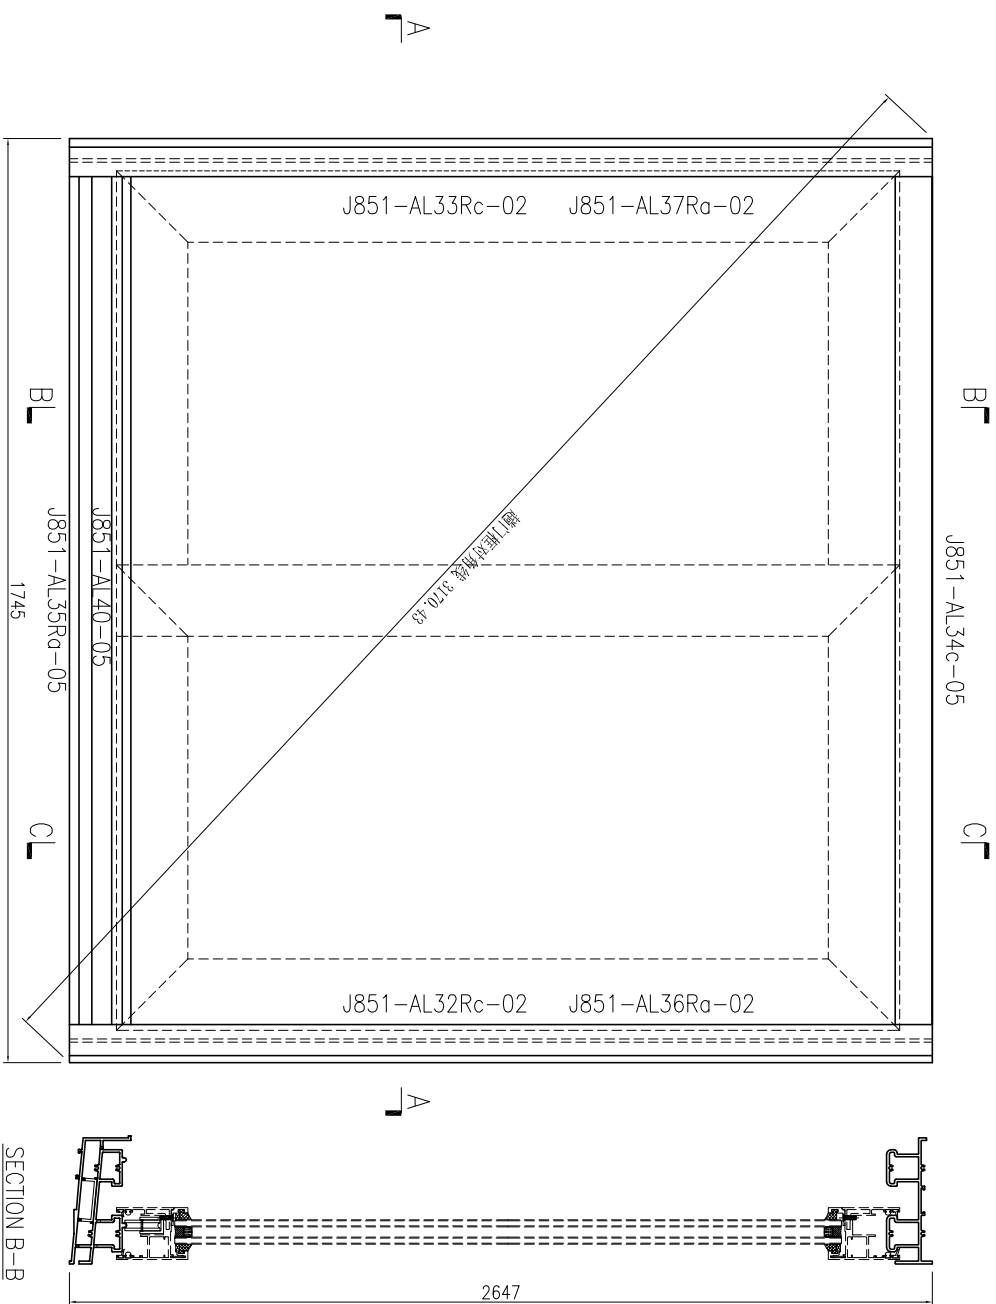


此加工图用于窗号 T1-W49B1R 趟门框组框图。

SECTION A-A

SECTION B-B

序号	产品编号	料号	产品名称	L (mm)	数量	备注
1	J851-AL32a-02	X85702	趟門邊框	2655	1	
2	J851-AL33a-02	X85702	趟門邊框	2655	1	
3	J851-AL34a-10	X85698	趟門框頂橫	2040	1	
4	J851-AL35a-10	X85701	趟門框底橫	2040	1	
5	J851-AL36a-02	X846270	門企夾邊	2601	1	
6	J851-AL37a-02	X846270	門企夾邊	2593.5	1	
7	J851-AL40-10	17x50x17x3mm厚鋁槽		2040	1	
8						

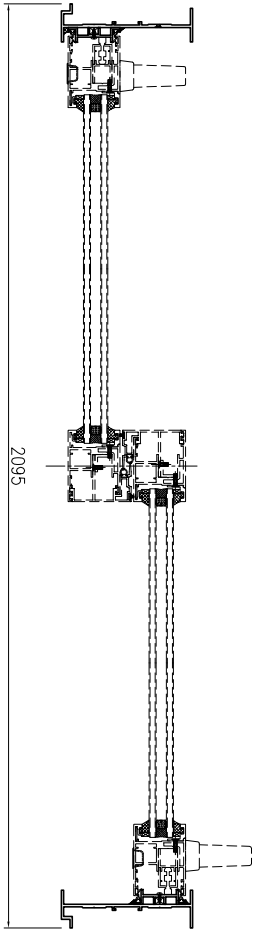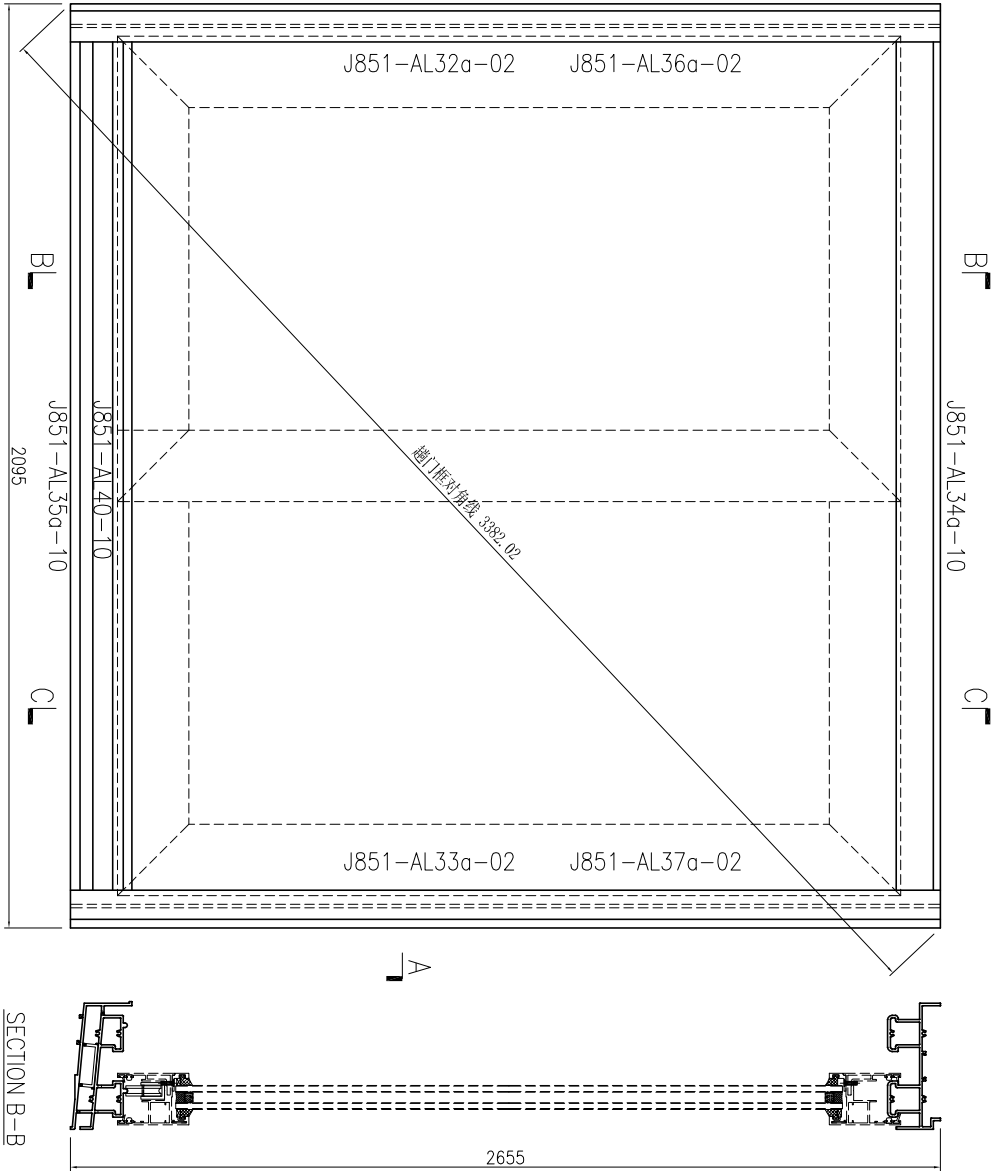



此加工图用于窗号T2-W49A3(32/F)趟门框组装图。



美特铝质 有限公司
MIDI Aluminium Fabricator Ltd.

工程號: J851	窗號:	數量: 1	繪圖: 曾建平	日期: 2020-04-02	批准:	日期:	名稱: 趟門框裝圖	圖號: J851-ZK32a
地盤: 青衣明匯	顏色: TUC43350SC(7H)-3 皓	位置:	校核: 王禮秋	日期: 2020-04-02	採用: 地盤	☒ 工廠	版本:	版本:

序号	产品编号	料号	产品名称	L (mm)	数量	备注
1	J851-AL32c-02	X85702	趟門邊框	2647	1	
2	J851-AL33c-02	X85702	趟門邊框	2647	1	
3	J851-AL34c-10	X85698	趟門框頂橫	2040	1	
4	J851-AL35a-10	X85701	趟門框底橫	2040	1	
5	J851-AL36a-02	X846270	門企夾邊	2601	1	
6	J851-AL37a-02	X846270	門企夾邊	2593.5	1	
7	J851-AL40-10	17x50x17x3mm厚鋁槽		2040	1	
8						

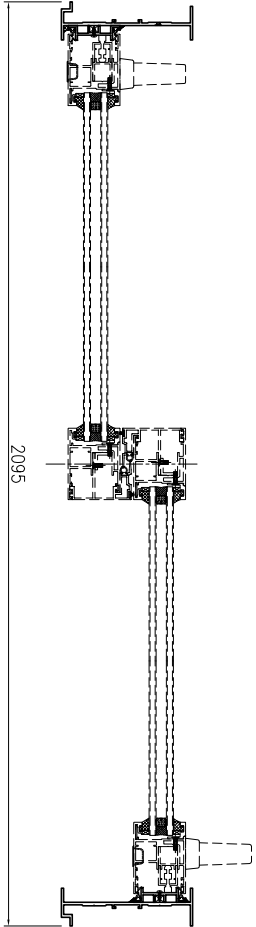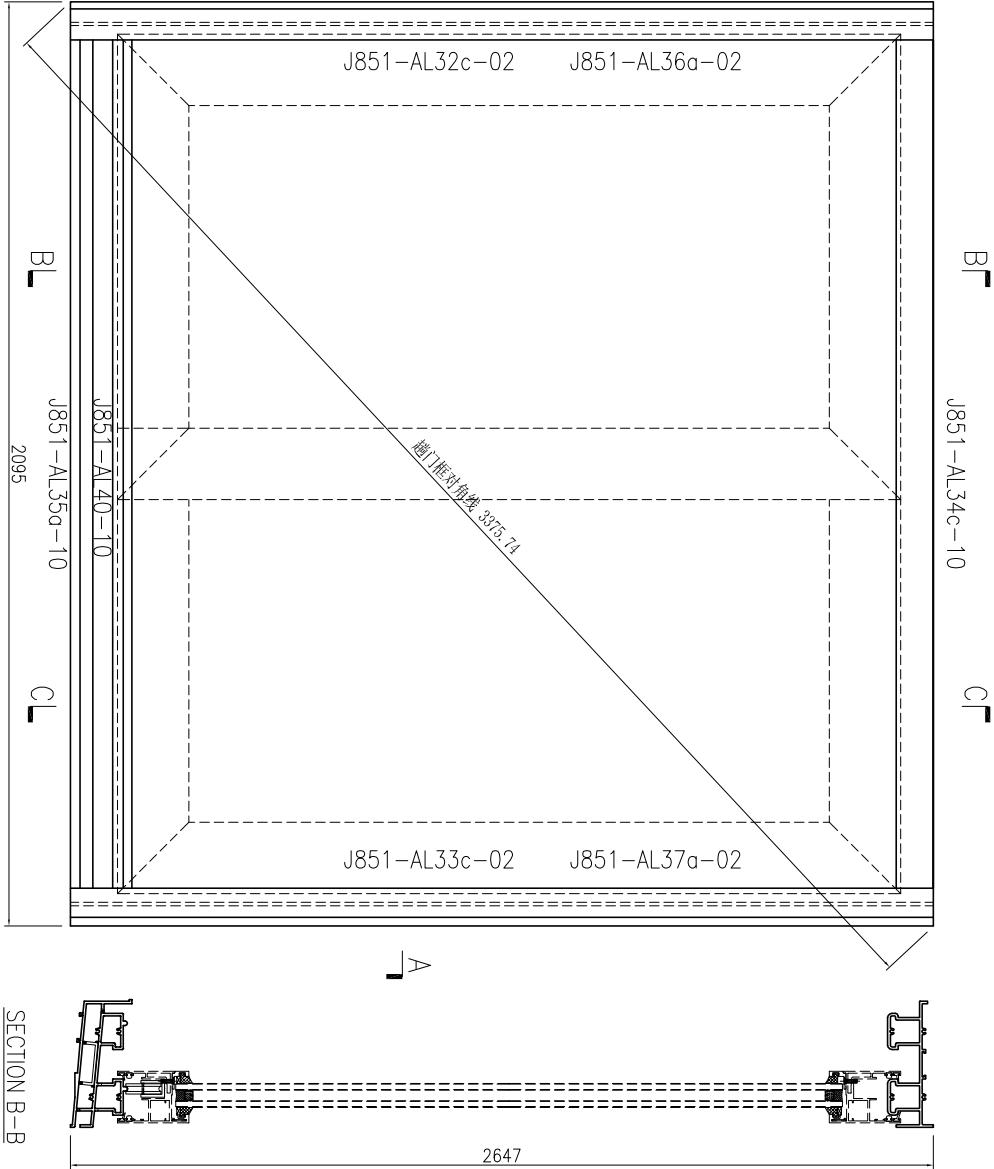

此加工圖用于窗号T2-W49A3(33/F)趟門框組框圖。

 MIDI Aluminium Fabricator Ltd.		工程號: J851	窗號:	數量: 1	繪圖: 曾建平	日期: 2020-04-02	批准:	日期:	名稱: 趟門框組裝圖	圖號: J851-ZK32c
地盤: 青衣明匯	顏色: 10C43350SC(H)-3 皓	位置:	校核: 王禮秋	日期: 2020-04-02	採用: 地盤	工廠	版本:	版本:		





美特鋁質

有限公司


MIDI Aluminium Fabricator Ltd.

产品编号	L(mm)	数量	A	B	N	M	N1	M1	备注
J851-AL32b-02	2647		127.5	119.5	8	300			


工程號	J851	地盤	青衣明趵匯
-----	------	----	-------

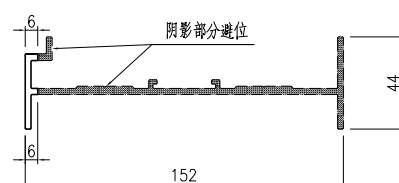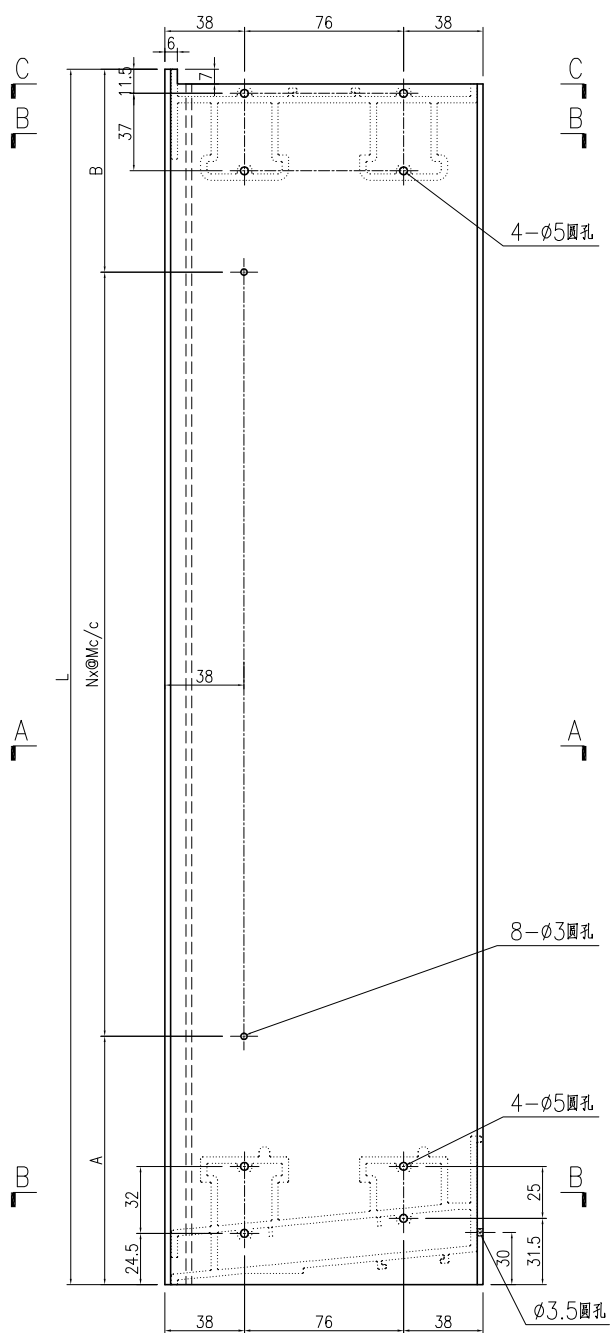

SECTION C-C

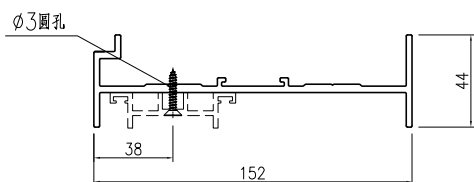


SECTION A-A

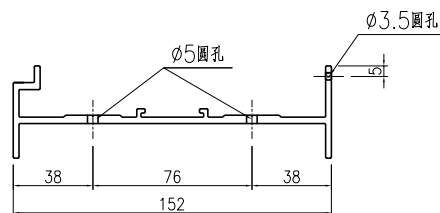

SECTION B-B


名稱	趟門邊框加工圖	制圖	曾建平	2020-04-02	修改			
材料	X85702	復核			日期			
顏色	UCT534193SC-3 灰色	批准			圖號	J851-AL32b		

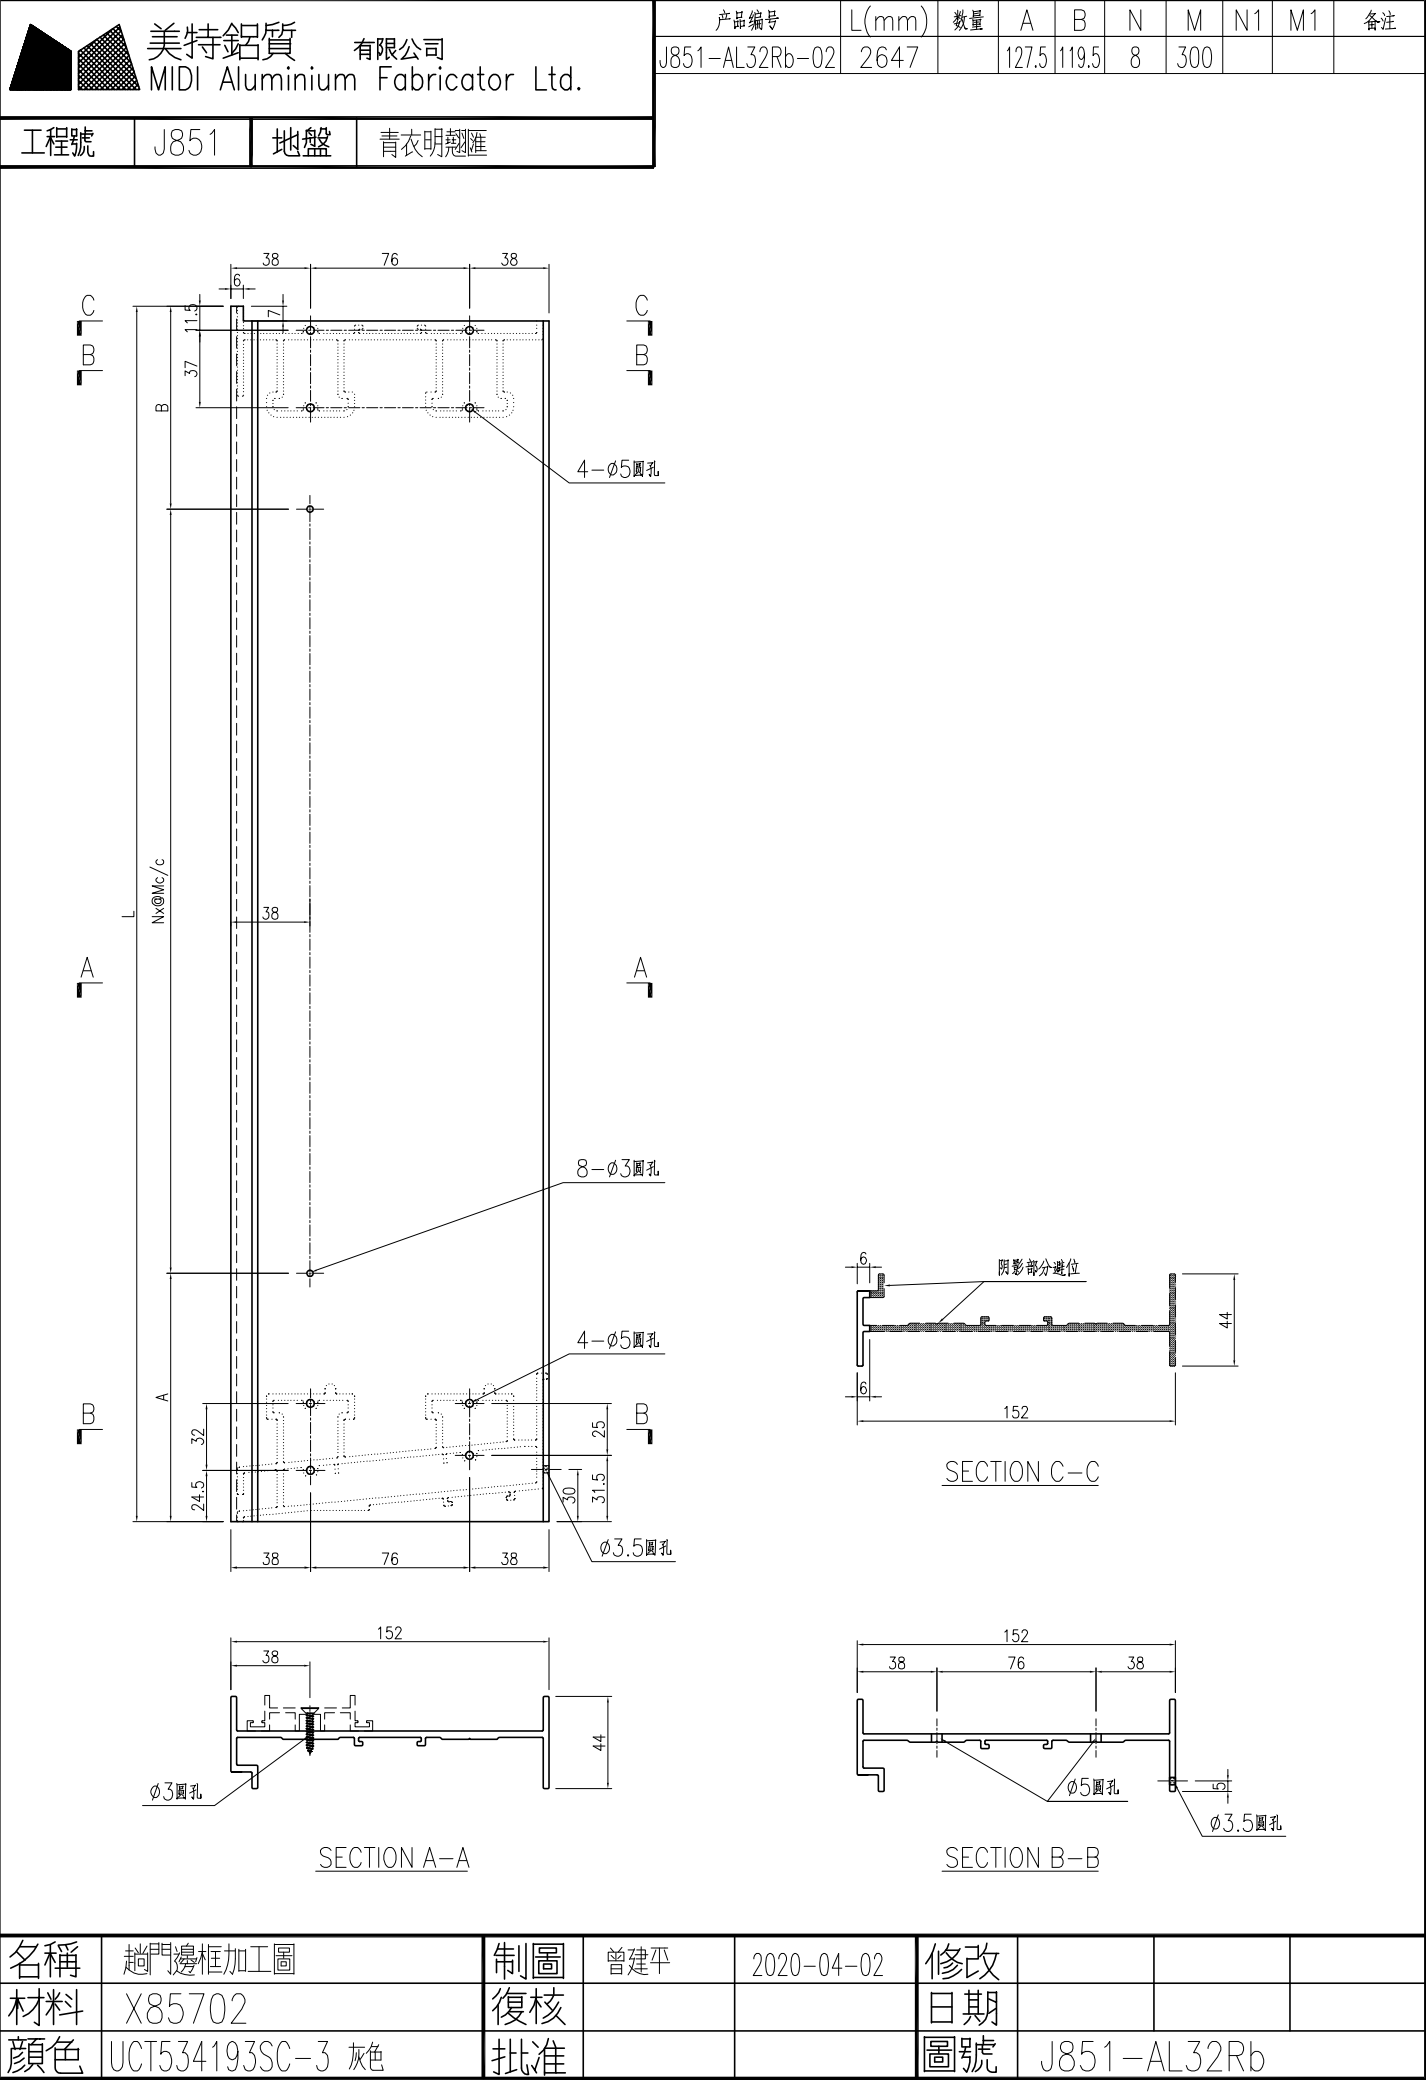




产品编号	L(mm)	数量	A	B	N	M	N1	M1	备注
J851-AL33b-03	2647		127.5	119.5	8	300			


工程號	J851	地盤	青衣明趵匯
-----	------	----	-------

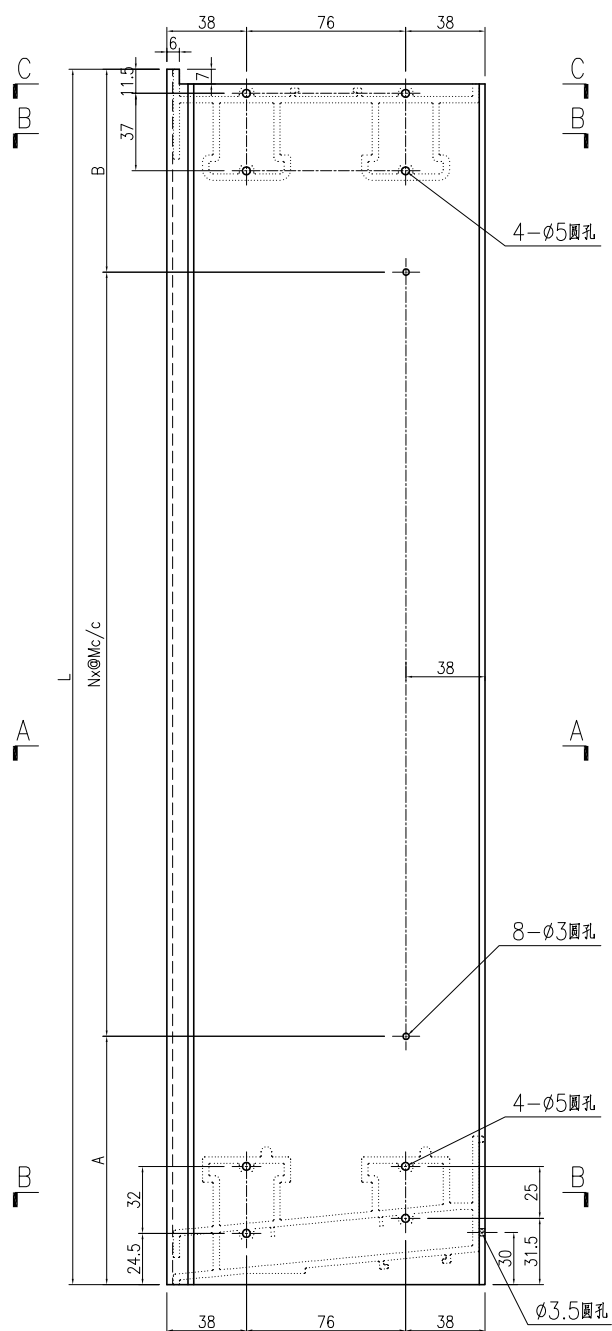

SECTION A-A

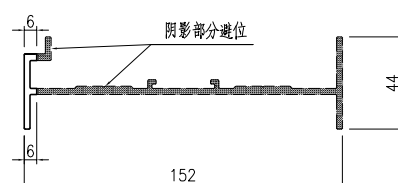

SECTION C-C

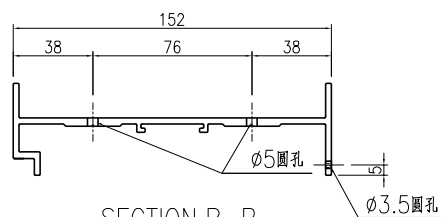

SECTION B-B

名稱	趟門邊框加工圖	制圖	曾建平	2020-04-02	修改			
材料	X85702	復核			日期			
顏色	UCT534193SC-3 灰色	批准			圖號	J851-AL33b		

有限公司

MIDI Aluminium Fabricator Ltd.


工程號	J851	地盤	青衣明趵匯
-----	------	----	-------



名稱	趟門邊框加工圖	制圖	曾建平	2020-04-02	修改			
材料	X85702	復核			日期			
顏色	UCT534193SC-3 灰色	批准			圖號	J851-AL33Rb		


美特鋁質有限公司 MIDI Aluminium Fabricator Ltd.				产品编号	L(mm)	数量	A	B	N	M	N1	M1	备注
				J851-AL34b-04	1680	1	90	90	5	300			
				J851-AL34b-05	1690	1	95	95	5	300			
				J851-AL34b-09	1900	1	50	50	6	300			
				J851-AL34b-10	2040	1	120	120	6	300			

工程號	J851	地盤	青衣明翹匯
-----	------	----	-------

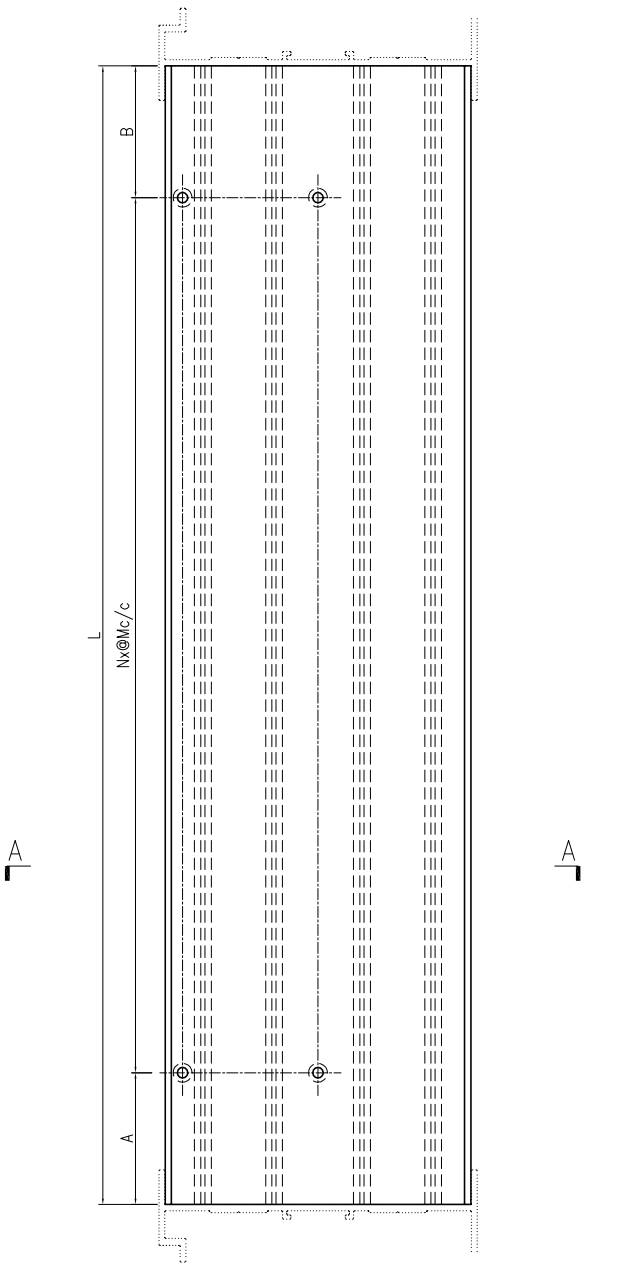

SECTION A-A



名稱	趟門框頂橫加工圖	制圖	曾建平	2020-04-02	修改			
材料	X85698	復核			日期			
顏色	UCT534193SC-3 灰色	批准			圖號	J851-AL34b		

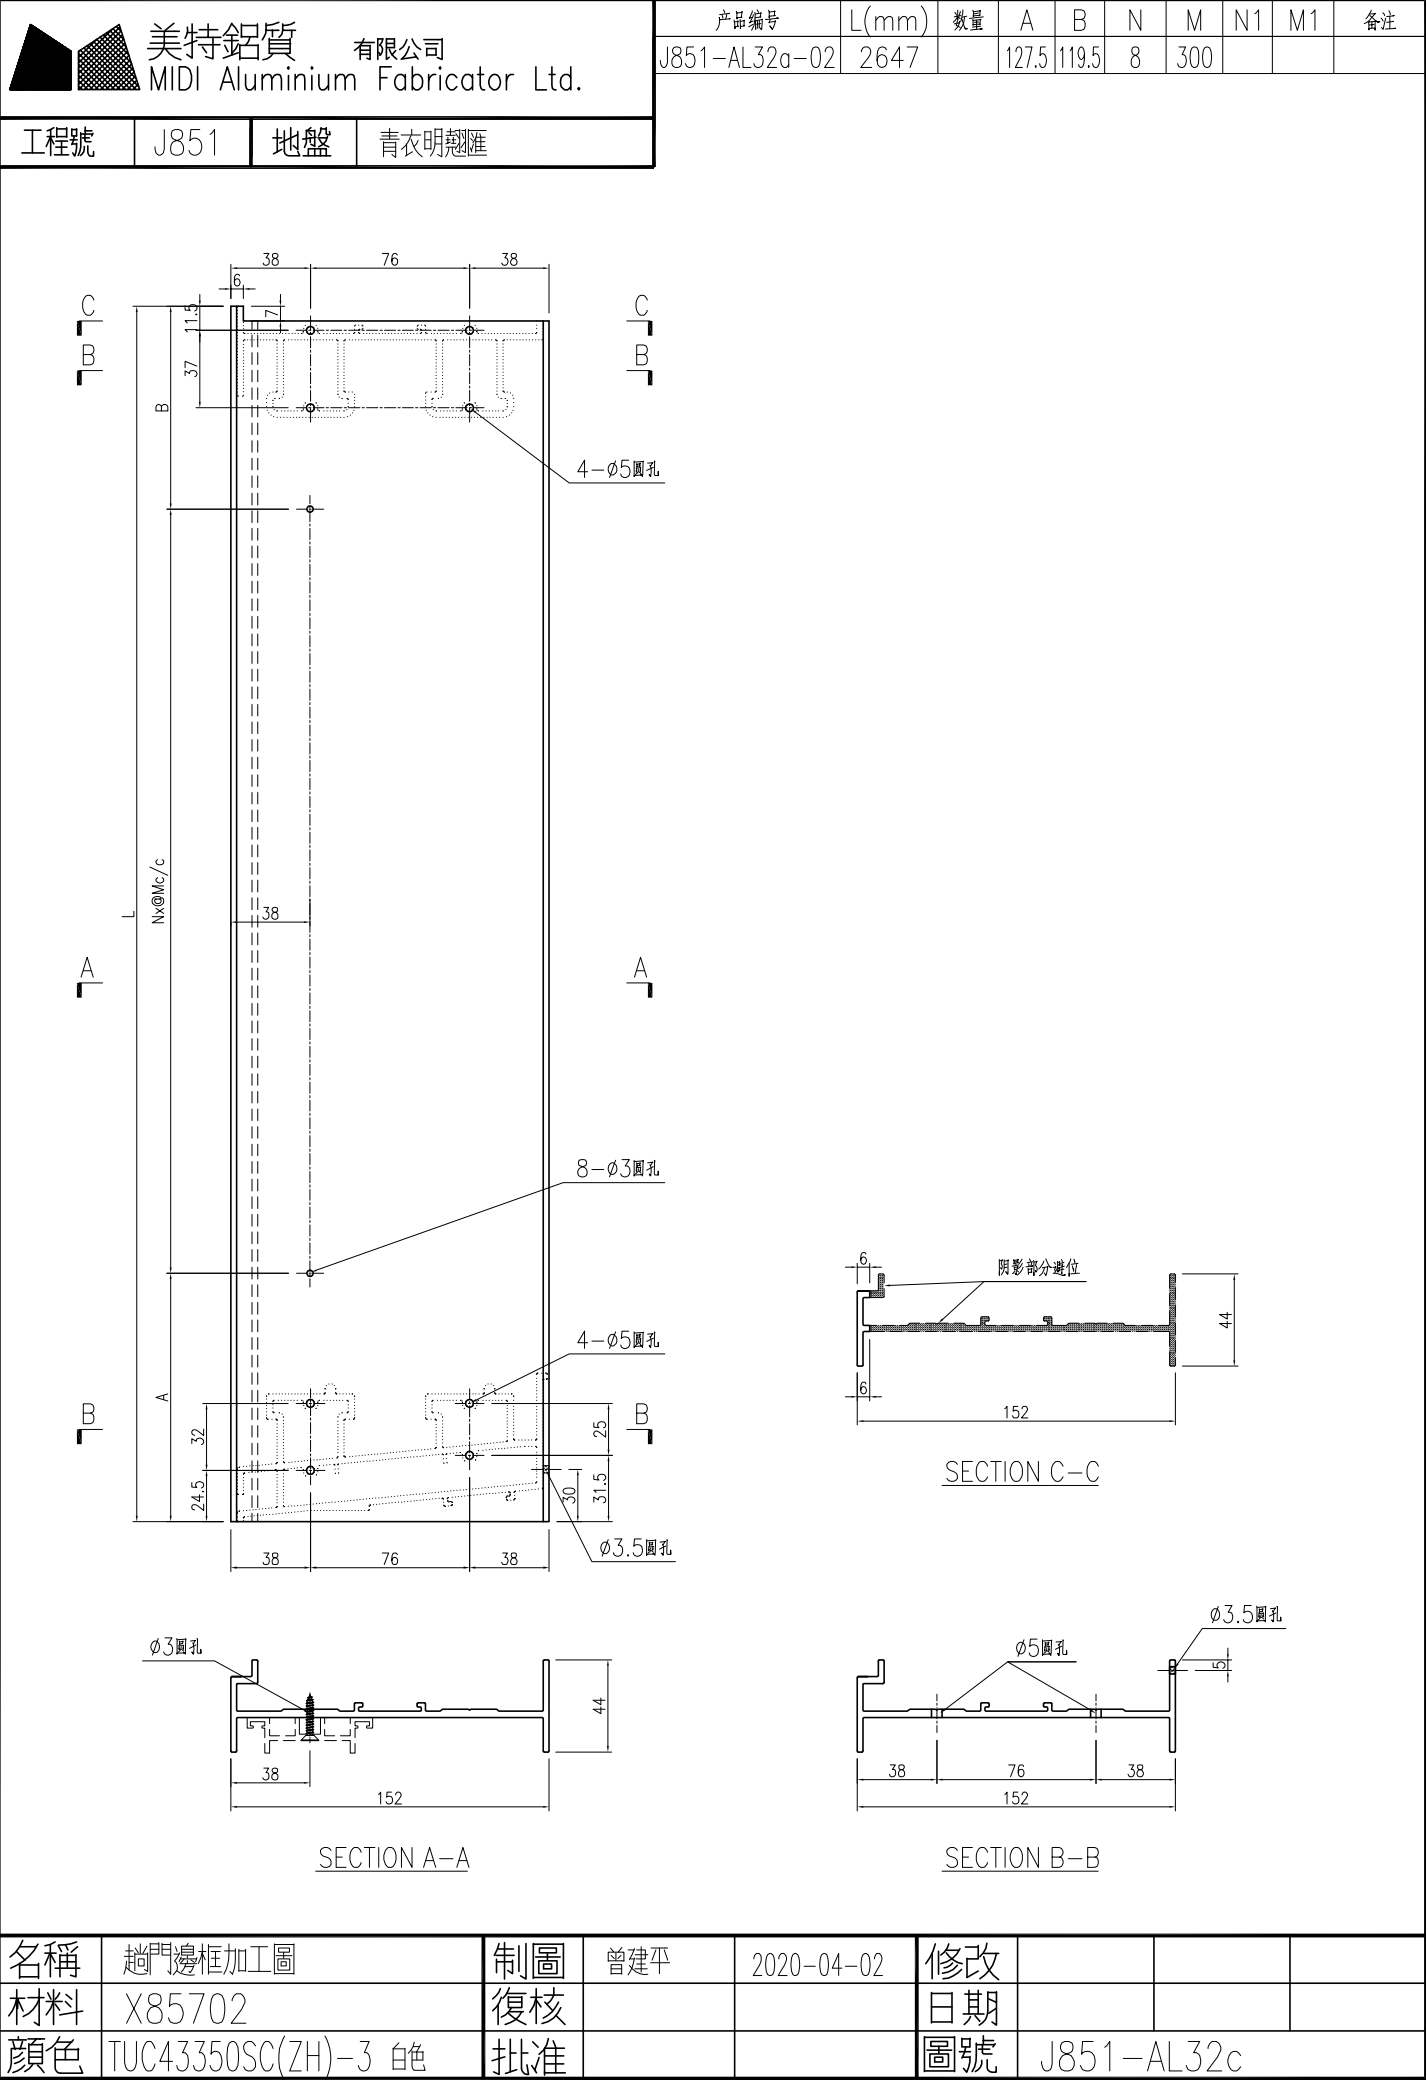




产品编号	L(mm)	数量	A	B	N	M	N1	M1	备注
J851-AL32Rq-02	2647		127.5	119.5	8	300			


工程號	J851	地盤	青衣明趵匯
-----	------	----	-------

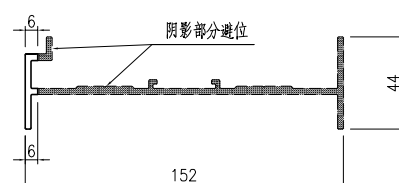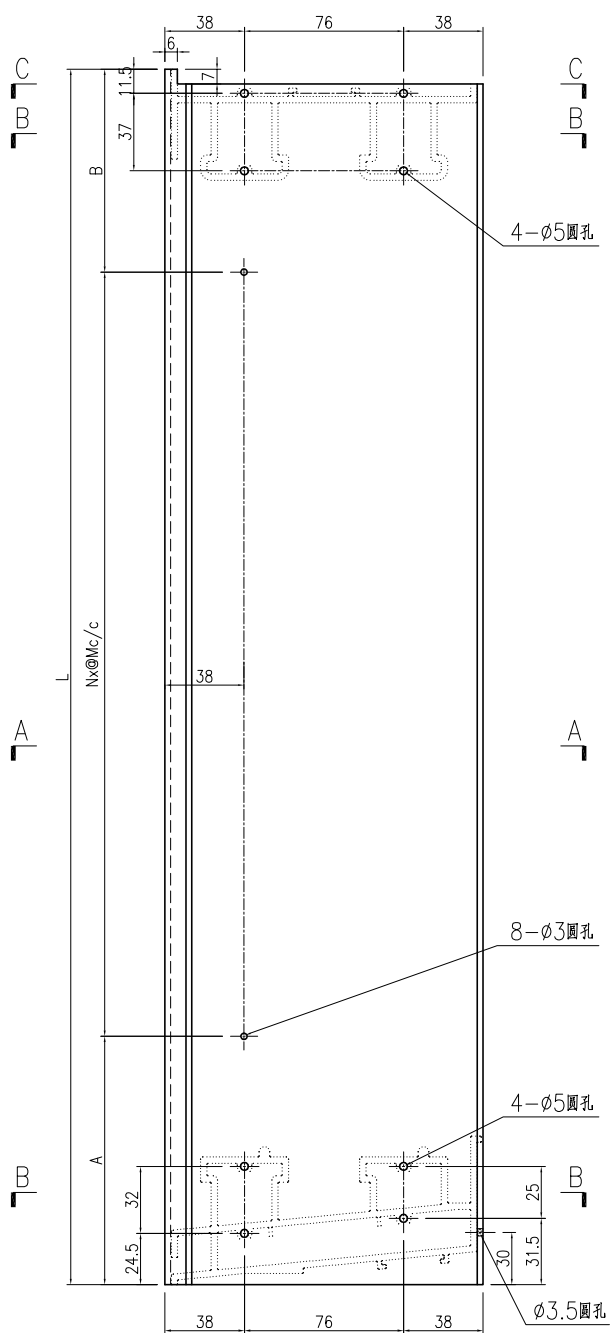

SECTION C-C

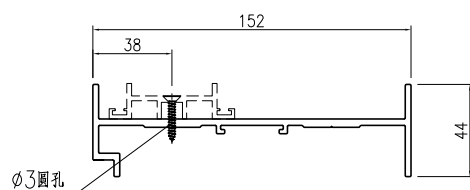

SECTION A-A

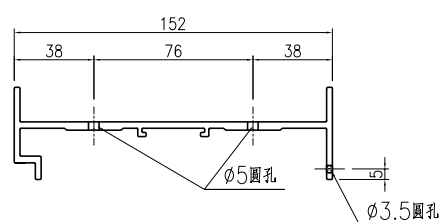


SECTION B-B

名稱	趟門邊框加工圖	制圖	曾建平	2020-04-02	修改			
材料	X85702	復核			日期			
顏色	TUC43350SC(ZH)-3 白色	批准			圖號	J851-AL32Rc		




产品编号	L(mm)	数量	A	B	N	M	N1	M1	备注
J851-AL33a-02	2647		127.5	119.5	8	300			


工程號	J851	地盤	青衣明趵匯
-----	------	----	-------

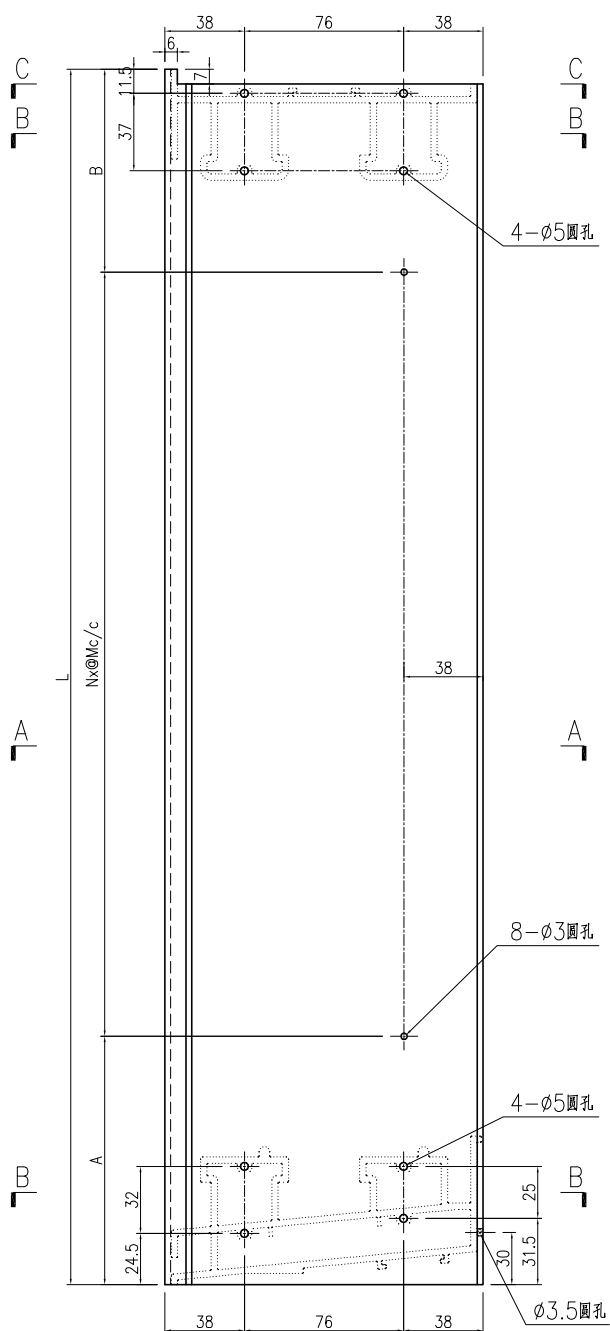

SECTION A-A

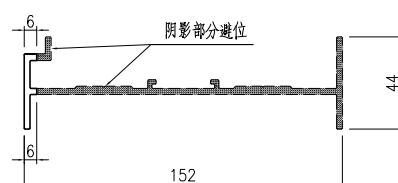

SECTION C-C

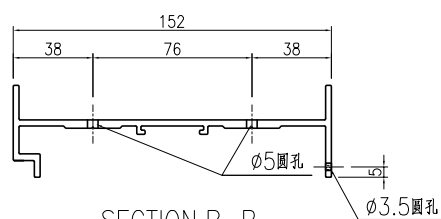



SECTION B-B

名稱	趟門邊框加工圖	制圖	曾建平	2020-04-02	修改			
材料	X85702	復核			日期			
顏色	TUC43350SC(ZH)-3 白色	批准			圖號	J851-AL33c		




产品编号	L(mm)	数量	A	B	N	M	N1	M1	备注
J851-AL33Ra-02	2647		127.5	119.5	8	300			


工程號	J851	地盤	青衣明趵匯
-----	------	----	-------

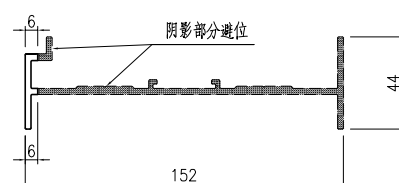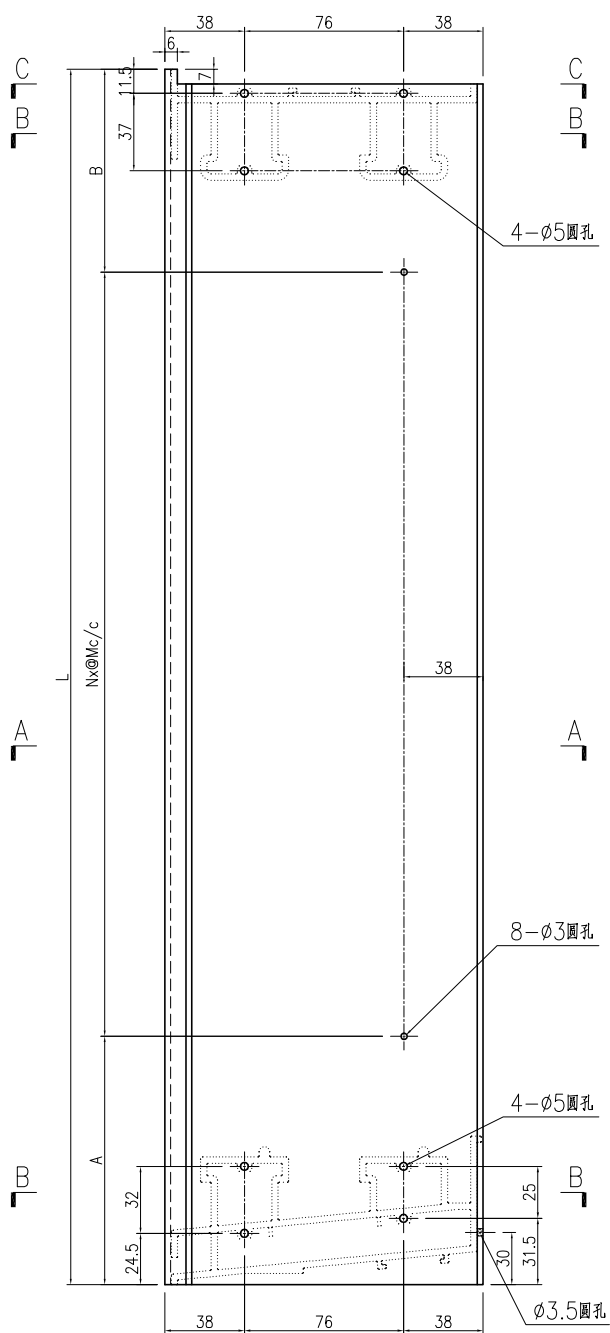

SECTION C-C

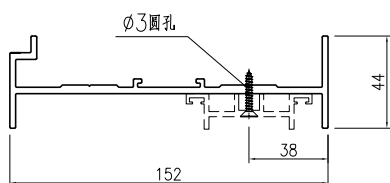

SECTION A-A


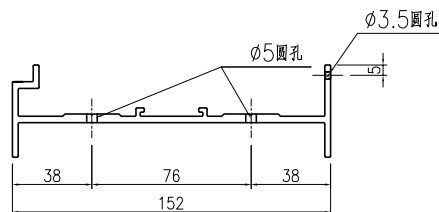


SECTION B-B

名稱	趟門邊框加工圖	制圖	曾建平	2020-04-02	修改			
材料	X85702	復核			日期			
顏色	TUC43350SC(ZH)-3 白色	批准			圖號	J851-AL33Rc		

 美特鋁質有限公司 MIDI Aluminium Fabricator Ltd.	产品编号	L(mm)	数量	A	N	M	B	N1	M1	备注
	J851-AL34c-05	1690	1	95	95	5	300			
	J851-AL34c-10	2040	1	120	120	6	300			

工程號	J851	地盤	青衣明翹匯
-----	------	----	-------

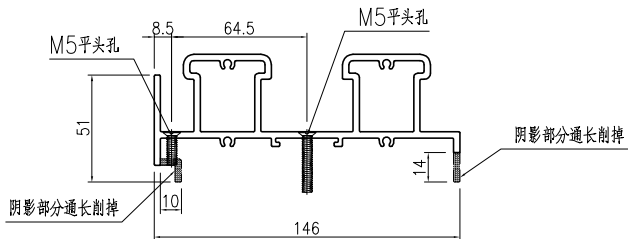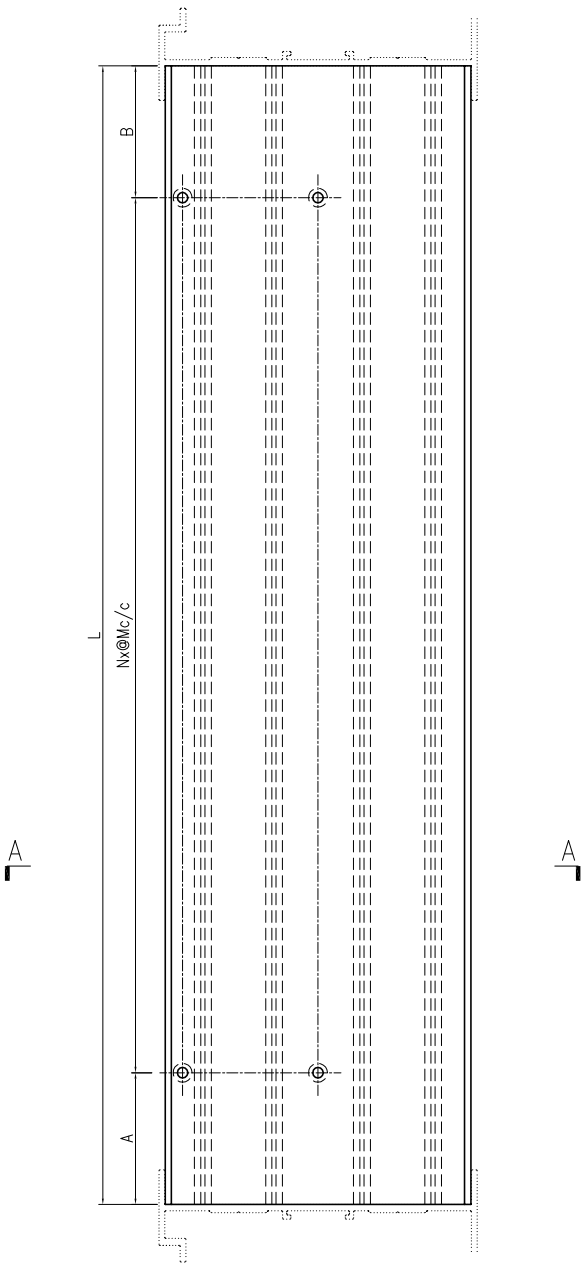

SECTION A-A

名稱	趟門框頂橫加工圖	制圖	曾建平	2020-04-02	修改			
材料	X85698	復核			日期			
顏色	TUC43350SC(ZH)-3 白色	批准			圖號	J851-AL34c		