



工程指示 / 要求簡箋(E.I.)

工程指示編號：EI /2475

修改版次：G

工程編號：J851

工程名稱：青衣 明翹匯

工程項目：單元件幕牆 地盤用鋁料加工圖

收件人：生統

發件人：Leung Hin Wal

日期：17/10-2020

要求提供 / 確認 事項：

- | | | |
|------------------------------------|-------------------------------------|-------------------------------|
| <input type="checkbox"/> 初步鋁料 B.M. | <input type="checkbox"/> 加工拆圖，然後生產 | <input type="checkbox"/> 尺寸表 |
| <input type="checkbox"/> 正式鋁料 B.M. | <input type="checkbox"/> 技術上資料 / 指示 | <input type="checkbox"/> 報價 |
| <input type="checkbox"/> 配件 B.M. | <input type="checkbox"/> 樣辦或貨品說明書 | <input type="checkbox"/> 分判合約 |
| <input type="checkbox"/> 其他：_____ | | |

內容：修改圖紙

請在_____前完成上列要求。

附：

以上項目為：

- 原合約工程包 原合約工程加 / 減賬 新工程報價

原因：-

分發東莞各部門：

- () 生產技術總監 連附件 () 技術部 連附件 () 生產部 連附件 () 機械設計部 連附件
 () 採購部 連附件 () 生產統籌部 連附件
 () 質檢部 連附件 () 會計部 連附件 () 報關組 連附件 () 其他 _____ 連附件

分發香港各部門：

- () 行政部 連附件 () 會計部 連附件 () 統籌部 連附件 () 工程部地盤科文 連附件
 () 採購部 連附件 () QS 部 連附件 () 維修部 連附件 () 其他 _____ 連附件

傳遞編號：

HW 2374

發件人簽署：

項目經理簽署：

圖則登記表
DRAWING REGISTER

接收日期 Receiving Date (適用於客戶圖則)

工程名稱 Project Title:	青衣190 单元幕墙(1F~31F)
工程編號 Project No:	J851

年										
月										
日										

分發予 Distributed To

發出日期 Issued Date

年	22	06	15							
月	9	10	10							
日	20	20	20							

圖則編號 Drg. No.	圖則名稱 Drawing Title
	J851单元幕墙窗号位置图
	J851单元幕墙单元编号规则
	J851单元幕墙单元件派位图1
	J851单元幕墙单元件派位图2
	J851单元幕墙单元件派位图3
	J851单元幕墙单元件派位图4
	J851单元幕墙单元件派位图5
	J851单元幕墙单元件派位图6
	J851单元幕墙单元件派位图7
	J851单元组装图数量分层统计表1
	J851单元组装图数量分层统计表2
	J851单元组装图数量分层统计表3
	J851单元组装图数量分层统计表4
	J851单元组装图数量分层统计表5
	J851单元组装图数量分层统计表6
WG-01A	单元组装图A
WG-01B	单元组装图B
WG-02A	单元组装图A
WG-02B	单元组装图B
WG-03A	单元组装图A
WG-03B	单元组装图B
WG-04A	单元组装图A
WG-04B	单元组装图B
WG-05A	单元组装图A
WG-05B	单元组装图B
WG-06A	单元组装图A
WG-06B	单元组装图B
WG-07A	单元组装图A
WG-07B	单元组装图B
WG-08A	单元组装图A
WG-08B	单元组装图B
WG-09A	单元组装图A

修訂編號
Revision No.

-										
-	A									
-	A									
-										
-										
-	A									
-	A									
-	A									
-										
-										
-										
-										
-		A								
-										
-										
圖則登記表
DRAWING REGISTER

接收日期 Receiving Date (適用於客戶圖則)

工程名稱 Project Title: **青衣190**
单元幕墙(1F~31F)

工程編號 Project No: **J851**

年									
月									
日									

分發予 Distributed To

發出日期 Issued Date

年	22	06	15						
月	9	10	10						
日	20	20	20						

圖則編號 Drg. No.	圖則名稱 Drawing Title
WG-09B	单元组装图B
WG-10A	单元组装图A
WG-10B	单元组装图B
WG-11A	单元组装图A
WG-11B	单元组装图B
WG-12A	单元组装图A
WG-12B	单元组装图B
WG-13A	单元组装图A
WG-13B	单元组装图B
WG-14A	单元组装图A
WG-14B	单元组装图B
WG-15A	单元组装图A
WG-15B	单元组装图B
WG-16A	单元组装图A
WG-16B	单元组装图B
WG-17A	单元组装图A
WG-17B	单元组装图B
WG-18A	单元组装图A
WG-18B	单元组装图B
WG-19A	单元组装图A
WG-19B	单元组装图B
WG-20A	单元组装图A
WG-20B	单元组装图B
WG-21A	单元组装图A
WG-21B	单元组装图B
GW-01A	单元组装图A
GW-01B	单元组装图B
GW-02A	单元组装图A
GW-02B	单元组装图B
GW-03A	单元组装图A
GW-03B	单元组装图B

修訂編號
Revision No.

-									
-									
-		A							
-									
-									
-		A							
-									
-									
圖則登記表
DRAWING REGISTER

工程名稱 Project Title: 青衣190 单元幕墙(1F~31F)
工程編號 Project No: J851

接收日期 Receiving Date (適用於客戶圖則)

年										
月										
日										

分發予 Distributed To

發出日期 Issued Date

年	22	06	15							
月	9	10	10							
日	20	20	20							

圖則編號 Drg. No.	圖則名稱 Drawing Title
GW-04A	单元组装图A
GW-04B	单元组装图B
GW-05A	单元组装图A
GW-05B	单元组装图B
GW-06A	单元组装图A
GW-06B	单元组装图B
GW-07A	单元组装图A
GW-07B	单元组装图B
GW-08A	单元组装图A
GW-08B	单元组装图B
GW-09A	单元组装图A
GW-09B	单元组装图B
GW-10A	单元组装图A
GW-10B	单元组装图B
GW-11A	单元组装图A
GW-11B	单元组装图B
GW-12A	单元组装图A
GW-12B	单元组装图B
GW-13A	单元组装图A
GW-13B	单元组装图B
GW-14A	单元组装图A
GW-14B	单元组装图B
GW-15A	单元组装图A
GW-15B	单元组装图B
GW-16A	单元组装图A
GW-16B	单元组装图B
GW-17A	单元组装图A
GW-17B	单元组装图B
GW-18A	单元组装图A
GW-18B	单元组装图B
GW-19A	单元组装图A
GW-19B	单元组装图B

修訂編號
Revision No.

-										
-		A								
-										
-										
-		A								
-										
-										
-										
-										
-		A								
-										
-										
圖則登記表
DRAWING REGISTER

工程名稱 Project Title:	青衣190 單元幕牆(1F~31F)
工程編號 Project No:	J851

接收日期 Receiving Date (適用於客戶圖則)

年										
月										
日										

分發予 Distributed To

發出日期 Issued Date

年	22	06	15							
月	9	10	10							
日	20	20	20							

圖則編號 Drg. No.	圖則名稱 Drawing Title
W-30B	單元組裝圖B
W-31A	單元組裝圖A
W-31B	單元組裝圖B
W-32A	單元組裝圖A
W-32B	單元組裝圖B
W-33A	單元組裝圖A
W-33B	單元組裝圖B
W-34A	單元組裝圖A
W-34B	單元組裝圖B
W-35A	單元組裝圖A
W-35B	單元組裝圖B
W-36A	單元組裝圖A
W-36B	單元組裝圖B
W-37A	單元組裝圖A
W-37B	單元組裝圖B
W-38A	單元組裝圖A
W-38B	單元組裝圖B
W-39A	單元組裝圖A
W-39B	單元組裝圖B
W-40A	單元組裝圖A
W-40B	單元組裝圖B
W-41A	單元組裝圖A
W-41B	單元組裝圖B
W-42A	單元組裝圖A
W-42B	單元組裝圖B
W-43A	單元組裝圖A
W-43B	單元組裝圖B
W-44A	單元組裝圖A
W-44B	單元組裝圖B
W-45A	單元組裝圖A
W-45B	單元組裝圖B
W-46A	單元組裝圖A

修訂編號
Revision No.

-									
-									
-		A							
-									
-		A							
-									
-									
-		A							
-									
-		A							
-									
-									
圖則登記表
DRAWING REGISTER

工程名稱 Project Title:	青衣190 單元幕牆(1F~31F)
工程編號 Project No:	J851

接收日期 Receiving Date (適用於客戶圖則)

年										
月										
日										

分發予 Distributed To	

發出日期 Issued Date

年	22	06	15							
月	9	10	10							
日	20	20	20							

圖則編號 Drg. No.	圖則名稱 Drawing Title
W-78B	單元組裝圖B
W-79A	單元組裝圖A
W-79B	單元組裝圖B
W-80A	單元組裝圖A
W-80B	單元組裝圖B
W-81A	單元組裝圖A
W-81B	單元組裝圖B
W-82A	單元組裝圖A
W-82B	單元組裝圖B
W-83A	單元組裝圖A
W-83B	單元組裝圖B
W-84A	單元組裝圖A
W-84B	單元組裝圖B
G-01A	單元組裝圖A
G-01B	單元組裝圖B
G-02A	單元組裝圖A
G-02B	單元組裝圖B
G-03A	單元組裝圖A
G-03B	單元組裝圖B
G-04A	單元組裝圖A
G-04B	單元組裝圖B
G-05A	單元組裝圖A
G-05B	單元組裝圖B
G-06A	單元組裝圖A
G-06B	單元組裝圖B
G-07A	單元組裝圖A
G-07B	單元組裝圖B
G-08A	單元組裝圖A
G-08B	單元組裝圖B
G-09A	單元組裝圖A
G-09B	單元組裝圖B

修訂編號
Revision No.

-										
-										
-			A							
-										
-			A							
-										
-										
-	A									
-										
-										
-	A									

圖則登記表 DRAWING REGISTER

接收日期 Receiving Date (適用於客戶圖則)

工程名稱 Project Title:	青衣190 單元幕牆(1F~31F)
工程編號 Project No:	J851

年
月
日

分發予 Distributed To

發出日期 Issued Date

年
月
日

22	06	15							
9	10	10							
20	20	20							

圖則編號 Drg. No.	圖則名稱 Drawing Title
G-42A	單元組裝圖A
G-42B	單元組裝圖B
G-43A	單元組裝圖A
G-43B	單元組裝圖B
G-44A	單元組裝圖A
G-44B	單元組裝圖B
G-45A	單元組裝圖A
G-45B	單元組裝圖B
G-46A	單元組裝圖A
G-46B	單元組裝圖B
G-47A	單元組裝圖A
G-47B	單元組裝圖B
G-48A	單元組裝圖A
G-48B	單元組裝圖B
G-49A	單元組裝圖A
G-49B	單元組裝圖B
G-50A	單元組裝圖A
G-50B	單元組裝圖B
G-51A	單元組裝圖A
G-51B	單元組裝圖B
G-52A	單元組裝圖A
G-52B	單元組裝圖B
G-53A	單元組裝圖A
G-53B	單元組裝圖B
G-54A	單元組裝圖A
G-54B	單元組裝圖B
G-55A	單元組裝圖A
G-55B	單元組裝圖B
G-56A	單元組裝圖A
G-56B	單元組裝圖B
G-57A	單元組裝圖A
G-57B	單元組裝圖B

修訂編號
Revision No.

-									
-									
-	A								
-									
-									
-	A								
-									
-									
-	A								
-									
-									
圖則登記表
DRAWING REGISTER

工程名稱 Project Title: 青衣190
單元幕牆(1F~31F)
工程編號 Project No: J851

接收日期 Receiving Date (適用於客戶圖則)									
年									
月									
日									

分發予 Distributed To

發出日期 Issued Date									
年	22	06	15						
月	9	10	10						
日	20	20	20						

圖則編號 Drg. No.	圖則名稱 Drawing Title
G-58A	單元組裝圖A
G-58B	單元組裝圖B
G-59A	單元組裝圖A
G-59B	單元組裝圖B
G-60A	單元組裝圖A
G-60B	單元組裝圖B
G-61A	單元組裝圖A
G-61B	單元組裝圖B
G-62A	單元組裝圖A
G-62B	單元組裝圖B
G-63A	單元組裝圖A
G-63B	單元組裝圖B
G-64A	單元組裝圖A
G-64B	單元組裝圖B
G-65A	單元組裝圖A
G-65B	單元組裝圖B
G-66A	單元組裝圖A
G-66B	單元組裝圖B
G-67A	單元組裝圖A
G-67B	單元組裝圖B
G-68A	單元組裝圖A
G-68B	單元組裝圖B
G-69A	單元組裝圖A
G-69B	單元組裝圖B
G-70A	單元組裝圖A
G-70B	單元組裝圖B
G-71A	單元組裝圖A
G-71B	單元組裝圖B
G-72A	單元組裝圖A
G-72B	單元組裝圖B
G-73A	單元組裝圖A
G-73B	單元組裝圖B

修訂編號 Revision No.									
-									
-									
圖則登記表
DRAWING REGISTER

工程名稱 Project Title: 青衣190
单元幕墙(1F~31F)
工程編號 Project No: J851

接收日期 Receiving Date (適用於客戶圖則)

年										
月										
日										

分發予 Distributed To

發出日期 Issued Date

年	22	06	15							
月	9	10	10							
日	20	20	20							

圖則編號 Drg. No.	圖則名稱 Drawing Title
G-74A	单元组装图A
G-74B	单元组装图B
G-75A	单元组装图A
G-75B	单元组装图B
G-76A	单元组装图A
G-76B	单元组装图B
G-77A	单元组装图A
G-77B	单元组装图B
G-78A	单元组装图A
G-78B	单元组装图B
G-79A	单元组装图A
G-79B	单元组装图B
G-80A	单元组装图A
G-80B	单元组装图B
G-81A	单元组装图A
G-81B	单元组装图B
G-82A	单元组装图A
G-82B	单元组装图B
G-83A	单元组装图A
G-83B	单元组装图B
G-84A	单元组装图A
G-84B	单元组装图B
G-85A	单元组装图A
G-85B	单元组装图B
G-86A	单元组装图A
G-86B	单元组装图B
G-87A	单元组装图A
G-87B	单元组装图B
G-88A	单元组装图A
G-88B	单元组装图B
G-89A	单元组装图A
G-89B	单元组装图B

修訂編號 Revision No.										
-										
-										
-	A									
-	A									
-										
-										
圖則登記表
DRAWING REGISTER

工程名稱 Project Title: 青衣190
單元幕牆(1F~31F)
工程編號 Project No: J851

接收日期 Receiving Date (適用於客戶圖則)									
年									
月									
日									

分發予 Distributed To

發出日期 Issued Date									
年	22	06	15						
月	9	10	10						
日	20	20	20						

圖則編號 Drg. No.	圖則名稱 Drawing Title
G-90A	單元組裝圖A
G-90B	單元組裝圖B
G-91A	單元組裝圖A
G-91B	單元組裝圖B
G-92A	單元組裝圖A
G-92B	單元組裝圖B
G-93A	單元組裝圖A
G-93B	單元組裝圖B
G-94A	單元組裝圖A
G-94B	單元組裝圖B
G-95A	單元組裝圖A
G-95B	單元組裝圖B
G-96A	單元組裝圖A
G-96B	單元組裝圖B
G-97A	單元組裝圖A
G-97B	單元組裝圖B
G-98A	單元組裝圖A
G-98B	單元組裝圖B
G-99A	單元組裝圖A
G-99B	單元組裝圖B
G-100A	單元組裝圖A
G-100B	單元組裝圖B
G-101A	單元組裝圖A
G-101B	單元組裝圖B
G-102A	單元組裝圖A
G-102B	單元組裝圖B
G-103A	單元組裝圖A
G-103B	單元組裝圖B
G-104A	單元組裝圖A
G-104B	單元組裝圖B
G-105A	單元組裝圖A
G-105B	單元組裝圖B

修訂編號 Revision No.									
-									
-									
圖則登記表 DRAWING REGISTER

接收日期 Receiving Date (適用於客戶圖則)

工程名稱 Project Title:	青衣190
	單元幕牆(1F~31F)
工程編號 Project No:	J851

年									
月									
日									

分發予 Distributed To

發出日期 Issued Date

年	22	06	15						
月	9	10	10						
日	20	20	20						

圖則編號 Drg. No.	圖則名稱 Drawing Title
G-106A	單元組裝圖A
G-106B	單元組裝圖B
G-107A	單元組裝圖A
G-107B	單元組裝圖B
G-108A	單元組裝圖A
G-108B	單元組裝圖B
G-109A	單元組裝圖A
G-109B	單元組裝圖B
G-110A	單元組裝圖A
G-110B	單元組裝圖B
G-111A	單元組裝圖A
G-111B	單元組裝圖B
G-112A	單元組裝圖A
G-112B	單元組裝圖B
G-113A	單元組裝圖A
G-113B	單元組裝圖B
G-114A	單元組裝圖A
G-114B	單元組裝圖B
G-115A	單元組裝圖A
G-115B	單元組裝圖B
G-116A	單元組裝圖A
G-116B	單元組裝圖B
G-117A	單元組裝圖A
G-117B	單元組裝圖B
G-118A	單元組裝圖A
G-118B	單元組裝圖B
G-119A	單元組裝圖A
G-119B	單元組裝圖B
G-120A	單元組裝圖A
G-120B	單元組裝圖B
CW-SH01LG	窗玉組裝圖

修訂編號
Revision No.

-									
-									
-									
-		A							
-									
-		A							
-									
-									
-		A							
-									
-		A							
-									
-									
圖則登記表
DRAWING REGISTER

工程名稱 Project Title:	青衣190 單元幕牆(1F~31F)
工程編號 Project No:	J851

接收日期 Receiving Date (適用於客戶圖則)

年									
月									
日									

分發予 Distributed To	

發出日期 Issued Date

年	22	06	15						
月	9	10	10						
日	20	20	20						

圖則編號 Drg. No.	圖則名稱 Drawing Title
CW-SH11LW	窗玉組裝圖
X85740-01L	窗玉加工圖
X85740-01R	窗玉加工圖
X85740-02L	窗玉加工圖
X85740-02R	窗玉加工圖
X85740-03L	窗玉加工圖
X85740-03R	窗玉加工圖
X85740-04L	窗玉加工圖
X85740-04R	窗玉加工圖
X85741-01	窗玉加工圖
X85741-02L	窗玉加工圖
X85741-02R	窗玉加工圖
AP-S01	窗玉加工圖
AA-S01	窗玉加工圖
AA-S02	窗玉加工圖
X84504-01	窗玉加工圖
X84504-02	窗玉加工圖
X84504-03	窗玉加工圖
X84504-04	窗玉加工圖
SS-01	窗玉加工圖
X85757-S01	窗玉加工圖
X85757-S02	窗玉加工圖
X85757-S03	窗玉加工圖
X85742-S01	窗玉加工圖
X85783-01	窗玉加工圖
X85719-01	單元加工圖
X85719-02	單元加工圖
X85719-03	單元加工圖
X85719-04	單元加工圖
X85719-05	單元加工圖
X85719-06	單元加工圖

修訂編號 Revision No.									
-									
-		A							
-		A							
-									
-		A							
-									
-		A							
-		A							
-									
-		A							
-		A							
圖則登記表
DRAWING REGISTER

工程名稱 Project Title:	青衣190 單元幕牆(1F~31F)
工程編號 Project No:	J851

接收日期 Receiving Date (適用於客戶圖則)

年									
月									
日									

分發予 Distributed To	

發出日期 Issued Date

年	22	06	15						
月	9	10	10						
日	20	20	20						

圖則編號 Drg. No.	圖則名稱 Drawing Title
X85719-07	單元加工圖
X85719-08	單元加工圖
X85719-09	單元加工圖
X85719-10	單元加工圖
X85719-11	單元加工圖
X85719-12	單元加工圖
X85719-13	單元加工圖
X85719-14	單元加工圖
X85720-01	單元加工圖
X85720-02	單元加工圖
X85720-03	單元加工圖
X85720-04	單元加工圖
X85720-05	單元加工圖
X85720-06	單元加工圖
X85720-07	單元加工圖
X85720-08	單元加工圖
X85720-09	單元加工圖
X85720-10	單元加工圖
X85720-11	單元加工圖
X85720-12	單元加工圖
X85720-13	單元加工圖
X85720-14	單元加工圖
X85721-01	單元加工圖
X85721-02	單元加工圖
X85721-03	單元加工圖
X85721-04	單元加工圖
X85721-05	單元加工圖
X85721-06	單元加工圖
X85721-07	單元加工圖
X85721-08	單元加工圖
X85721-09	單元加工圖
X85721-10	單元加工圖

修訂編號

Revision No.

修訂編號 Revision No.									
-		A							
-		A							
-	A	B							
-	A	B							
-		A							
-		A							
-	A	B							
-	A	B							
-		A							
-		A							
圖則登記表 DRAWING REGISTER

工程名稱 Project Title:	青衣190 單元幕牆(1F~31F)
工程編號 Project No:	J851

接收日期 Receiving Date (適用於客戶圖則)

年	月	日								

分發予 Distributed To

發出日期 Issued Date

年	月	日	22	06	15					
			9	10	10					
			20	20	20					

圖則編號 Drg. No.	圖則名稱 Drawing Title
X85722-01	單元加工图
X85722-02	單元加工图
X85722-03	單元加工图
X85722-04	單元加工图
X85722-05	單元加工图
X85722-06	單元加工图
X85722-07	單元加工图
X85722-08	單元加工图
X85722-09	單元加工图
X85722-10	單元加工图 (10月6号新加图纸)
X85725-01L	單元加工图
X85725-01R	單元加工图
X85725-02L	單元加工图
X85725-02R	單元加工图
X85725-03L	單元加工图
X85725-03R	單元加工图
X85725-04L	單元加工图
X85725-04R	單元加工图
X85725-05L	單元加工图 (10月6号取消)
X85725-05R	單元加工图 (10月6号取消)
X85725-06L	單元加工图 (10月6号取消)
X85725-06R	單元加工图 (10月6号取消)
X85726-01L	單元加工图
X85726-01R	單元加工图
X85726-02L	單元加工图
X85726-02R	單元加工图
X85726-03L	單元加工图
X85726-03R	單元加工图
X85726-04	單元加工图
X85726-05L	單元加工图
X85726-05R	單元加工图
X85726-06L	單元加工图

修訂編號
Revision No.

-		A								
-		A								
圖則登記表
DRAWING REGISTER

工程名稱 Project Title: 青衣190
單元幕牆(1F~31F)
工程編號 Project No: J851

接收日期 Receiving Date (適用於客戶圖則)


圖則登記表
DRAWING REGISTER

接收日期 Receiving Date (適用於客戶圖則)

工程名稱 Project Title:	青衣190
	单元幕墙(1F~31F)
工程編號 Project No:	J851

年									
月									
日									

分發予 Distributed To

發出日期 Issued Date

年	22	06	15						
月	9	10	10						
日	20	20	20						

圖則編號 Drg. No.	圖則名稱 Drawing Title
X85732-07	单元加工图
X85732-08L	单元加工图
X85732-08R	单元加工图
X85732-09	单元加工图
X85733-01L	单元加工图
X85733-01R	单元加工图
X85733-02L	单元加工图
X85733-02R	单元加工图
X85733-03L	单元加工图
X85733-03R	单元加工图
X85733-04L	单元加工图
X85733-04R	单元加工图
X85733-05L	单元加工图
X85733-05R	单元加工图
X85733-07L	单元加工图
X85733-07R	单元加工图
X85733-08L	单元加工图
X85733-08R	单元加工图
X85734-01L	单元加工图
X85734-01R	单元加工图
X85734-02L	单元加工图
X85734-02R	单元加工图
X85734-03L	单元加工图
X85734-03R	单元加工图
X85734-04L	单元加工图
X85734-04R	单元加工图
X85734-07L	单元加工图
X85734-07R	单元加工图
X85734-08L	单元加工图
X85734-08R	单元加工图
X85751-01	单元加工图
X85751-02	单元加工图

修訂編號 Revision No.									
-									
-									
-									
-									
-		A							
-		A							
-									
-									
-		A							
-		A							
-									
-									
圖則登記表
DRAWING REGISTER

接收日期 Receiving Date (適用於客戶圖則)

工程名稱 Project Title:	青衣190 單元幕墙(1F~31F)
工程編號 Project No:	J851

年									
月									
日									

分發予 Distributed To

發出日期 Issued Date

年	22	06	15						
月	9	10	10						
日	20	20	20						

圖則編號 Drg. No.	圖則名稱 Drawing Title
X85751-03	單元加工圖
AA-01	單元加工圖
AA-02L	單元加工圖
AA-02R	單元加工圖
AA-03	單元加工圖
AA-04L	單元加工圖
AA-04R	單元加工圖
AP-01	單元加工圖
AP-02	單元加工圖
AP-03	單元加工圖
AP-04G	單元加工圖
AP-05	單元加工圖
AP-06	單元加工圖
AP-07LS	單元加工圖
AP-07RS	單元加工圖
AP-08	單元加工圖
AP-09	單元加工圖
AP-10	單元加工圖
X85476-01	單元加工圖
X85758-01L	單元加工圖
X85758-01R	單元加工圖
BP-01	單元加工圖
BP-02	單元加工圖
BP-03	單元加工圖
BP-04	單元加工圖
BP-05	單元加工圖
BP-06	單元加工圖
BP-07	單元加工圖
BP-08L	單元加工圖
BP-08R	單元加工圖
BP-09	單元加工圖
X85744-01	單元加工圖

修訂編號
Revision No.

-	A								
-									
-									
-		A							
-									
-		A							
-									
-									
-		A							
-		A							
圖則登記表
DRAWING REGISTER

工程名稱 Project Title: 青衣190 单元幕墙(1F~31F)
工程編號 Project No: J851

接收日期 Receiving Date (適用於客戶圖則)

年										
月										
日										

分發予 Distributed To

發出日期 Issued Date

年	22	06	15							
月	9	10	10							
日	20	20	20							

圖則編號 Drg. No.	圖則名稱 Drawing Title
X85744-02	单元加工图
X85744-03	单元加工图
X85744-04L	单元加工图
X85744-04R	单元加工图
X85744-05	单元加工图
X85744-06	单元加工图
X85745-01L	单元加工图
X85745-01R	单元加工图
X85745-02L	单元加工图
X85745-02R	单元加工图
X85748-01L	单元加工图
X85748-01R	单元加工图
X85748-02L	单元加工图
X85748-02R	单元加工图
X85742-01	单元加工图
X85742-02	单元加工图
X85742-03L	单元加工图
X85742-03R	单元加工图
X85742-04	单元加工图
X85743-01	单元加工图
X85743-02L	单元加工图
X85743-02R	单元加工图
X85743-03	单元加工图
X85756-01	单元加工图
X85756-02	单元加工图
X85756-03	单元加工图
X85756-04	单元加工图
X85756-05L	单元加工图
X85756-05R	单元加工图
X85756-06L	单元加工图
X85756-06R	单元加工图
X85757-01	单元加工图

修訂編號
Revision No.

-										
-										
-										
-										
-		A								
-										
-		A								
-		A								
-	A									
-	A									
-										
-										
-		A								
-		A								
-										
-										
-	A									
-	A									
-	A									
-	A									

圖則登記表
DRAWING REGISTER

工程名稱 Project Title:	青衣190 单元幕墙(1F~31F)
工程編號 Project No:	J851

接收日期 Receiving Date (適用於客戶圖則)

年									
月									
日									

分發予 Distributed To	


發出日期 Issued Date

年	22	06	15						
月	9	10	10						
日	20	20	20						

圖則編號 Drg. No.	圖則名稱 Drawing Title
X85757-02	单元加工图
X85757-03	单元加工图
X85757-04	单元加工图
X85757-05L	单元加工图
X85757-05R	单元加工图
X85757-06L	单元加工图
X85757-06R	单元加工图
X85752-01	单元加工图
X85752-02L	单元加工图
X85752-02R	单元加工图
X85752-03L	单元加工图
X85752-03R	单元加工图
X85461-01L	单元加工图
X85461-01R	单元加工图
X85749-01L	单元加工图
X85749-01R	单元加工图
X85735-01L	单元加工图
X85735-01R	单元加工图
X85735-02L	单元加工图
X85735-02R	单元加工图
X85736-01	单元加工图
X85738-01S	单元加工图
X85784-01	单元加工图
X85218-01	单元加工图





修訂編號
Revision No.

-									
-									
-									
-	A								
-	A								
-	A								
-	A								
-									
-									
-		A							
-		A							

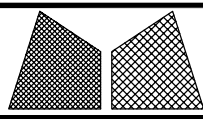





美特鋁質有限公司
MIDI Aluminium Fabricator Ltd.

工程號	J851	類別		物料號	-		
地盘	青衣190	制圖	W. E. X	2020-05-26	圖號	WGSRa-557.5H1-c1b2	
图纸名称	单元组装图	復核	-	-	數量	-	
修改	A	採用工廠	✓	地盤		單件重量	- (KW)
日期	15/10	材料颜色	WHITE+Dark Grey	材料	-		

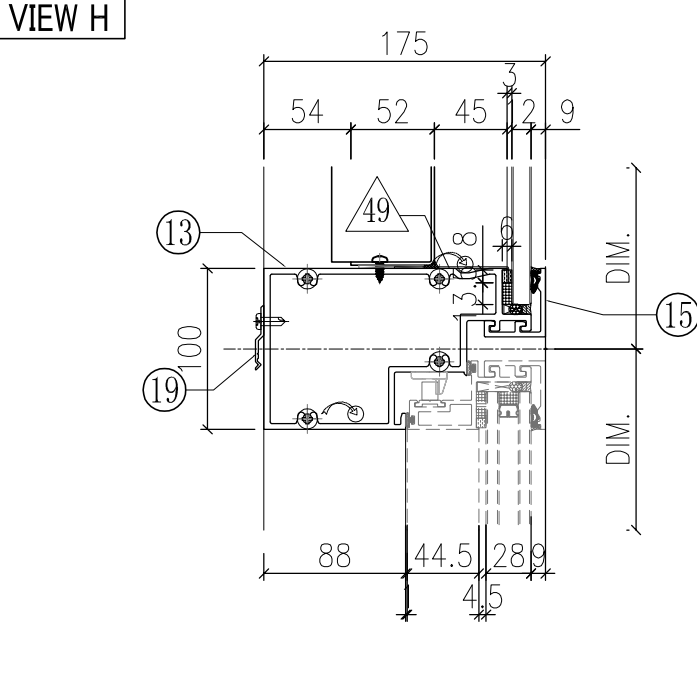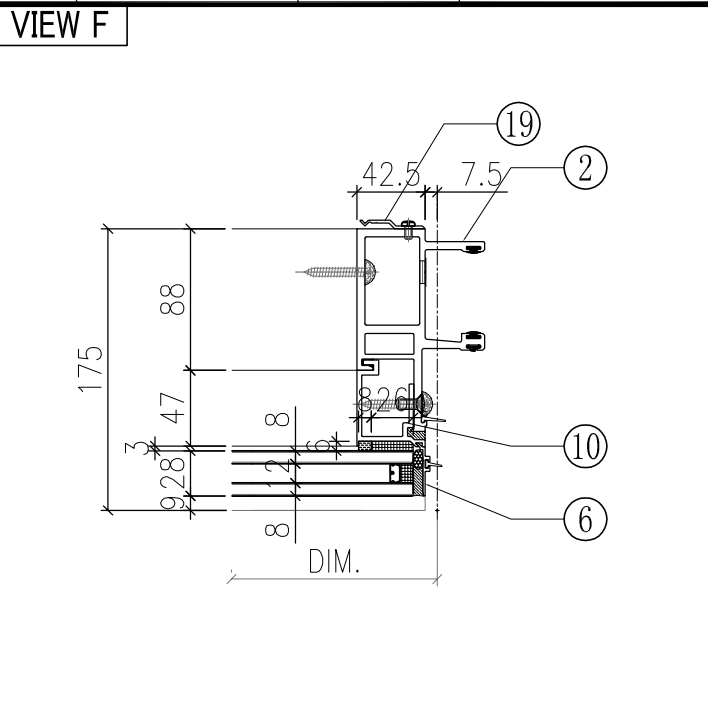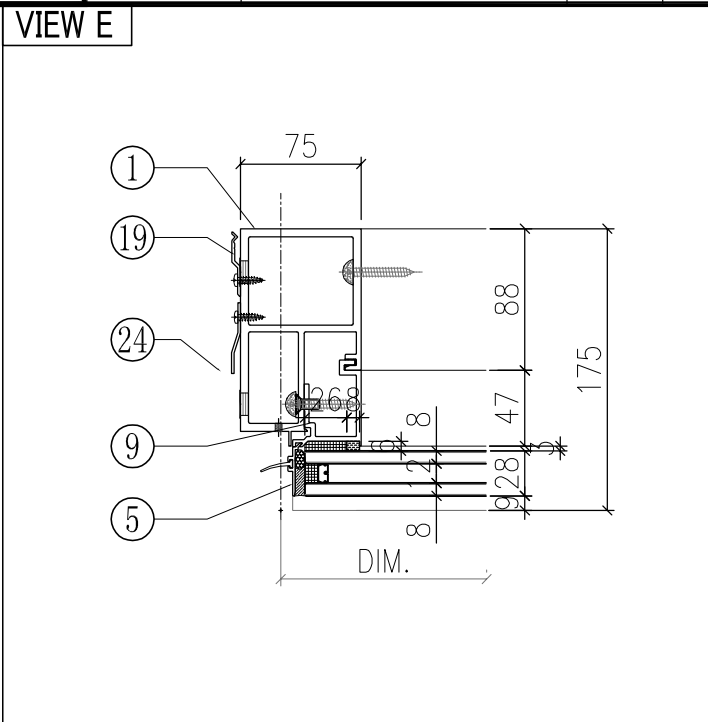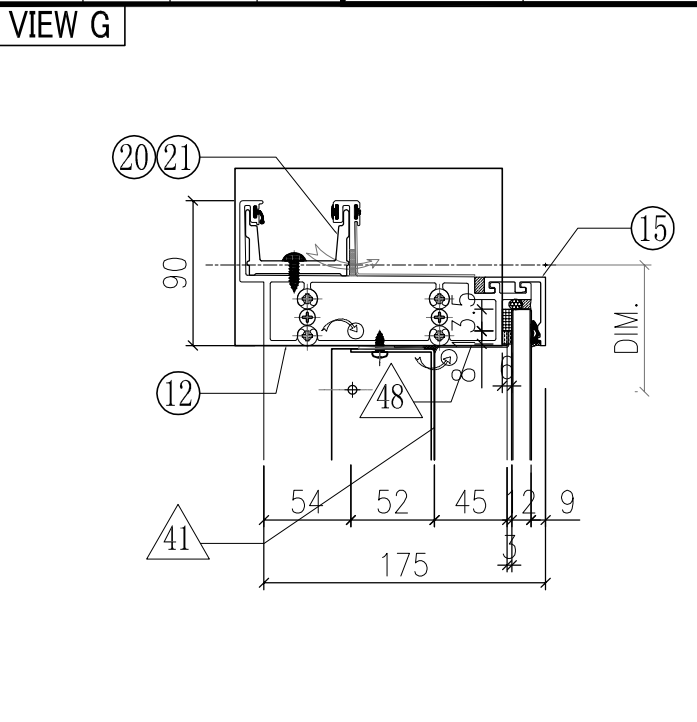


◇ OTHERS (ALUM. & G.M.S. PARTS)			
ITEM	FAB. DWG NO.	LENGTH (mm)	QTY
41	BP-05-05G		1
	453.5 x 776 (BACK PANEL)		
42	AP-01W		1
	3mm THK. ALUM. PLATE		
43	AP-02		2
	3mm THK. ALUM. PLATE		
44			
45	AA-03W	21	2
	3mm THK. ALUM. ANGLE		
46	AP-03-14		1
		1.5mm THK. ALUM. PLATE	
47a	AP-09L-1G	777	1
	1mm THK. ALUM. PLATE		
47b	AP-09R-1G	777	1
	1mm THK. ALUM. PLATE		
48	AP-10-T12G	475.5	1
	1mm THK. ALUM. PLATE		
49	AP-10-B12G	475.5	1
	1mm THK. ALUM. PLATE		

○ ALUM. EXTRUSION			
ITEM	FAB. DWG NO.	LENGTH (mm)	QTY
1	X85726-05LW	3120	1
2	X85721-03W	3120	1
3	X85757-02-01G	836	1
4	X85757-01-01G	836	1
5	X85757-04-01W	756	1
6	X85757-03-01W	756	1
7	X85745-01L-01W	779	1
8	X85745-01R-01W	779	1
9	X85748-01LW	756	1
10	X85748-01RW	756	1
11	X85730-01L-05W	542.5	1
12	X85731-01L-02W	575	1
13	X85733-04L-01W	542.5	1
14	X85734-04L-01W	542.5	1
15	X85743-01-17G	542.5	2
15a	X85743-01-17W	542.5	1
16	X85742-01-17W	542.5	1
17	X85461-01L	200	1
18	X85461-01R	200	1
19	X85751-01	50	18
20	X85752-01	250	1
21	X85752-02L	200	1
22	X85476-01W	234	2
23	(窗玉)CW-SH09RW		
24	X85751-03A	3020	1

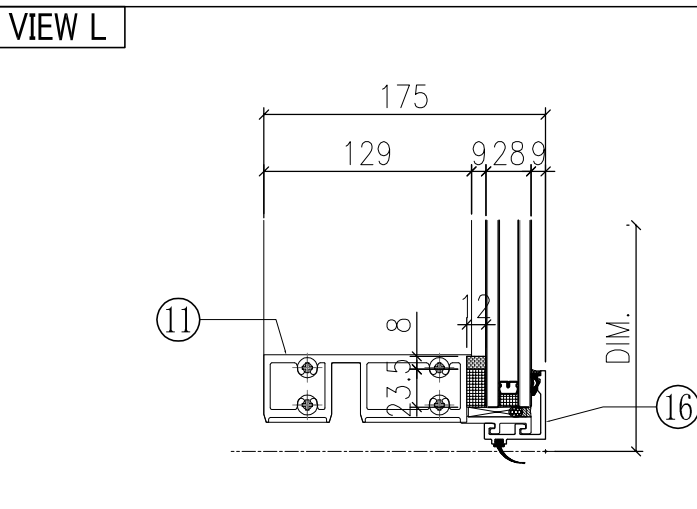
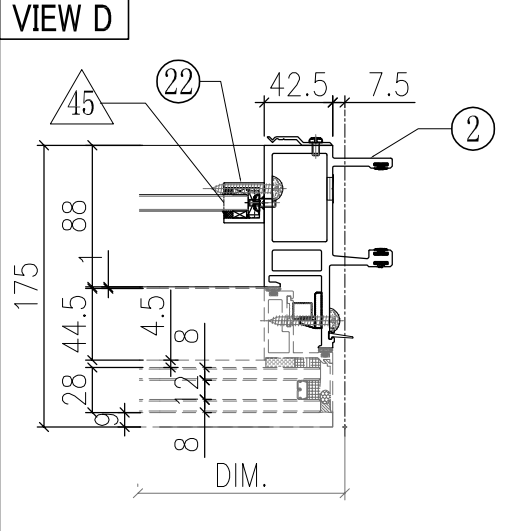
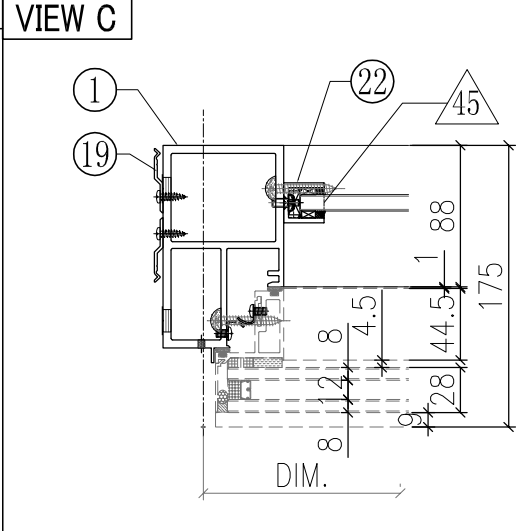
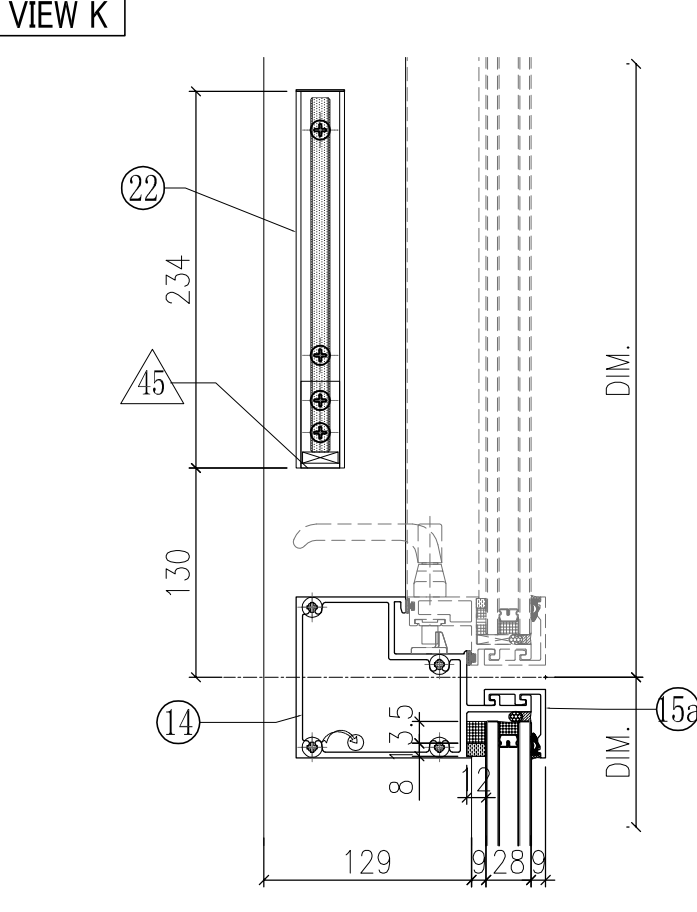


WG-15B

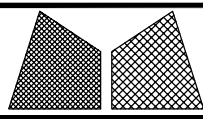





美特鋁質有限公司
MIDI Aluminium Fabricator Ltd.

工程號	J851	類別		物料號	-		
地盘	青衣190	制圖	W. E. X	2020-05-26	圖號	GWSLb-557.5H1-b1c2	
图纸名称	单元组装图	復核	-	-	數量	-	
修改	A	採用工廠	✓	地盤		單件重量	- (KW)
日期	15/10	材料颜色	Dark Grey+WHITE	材料	-		

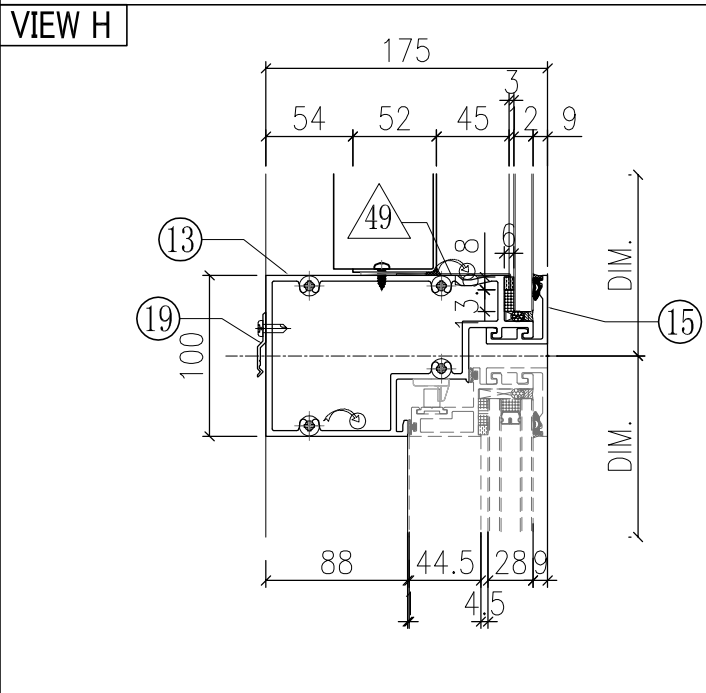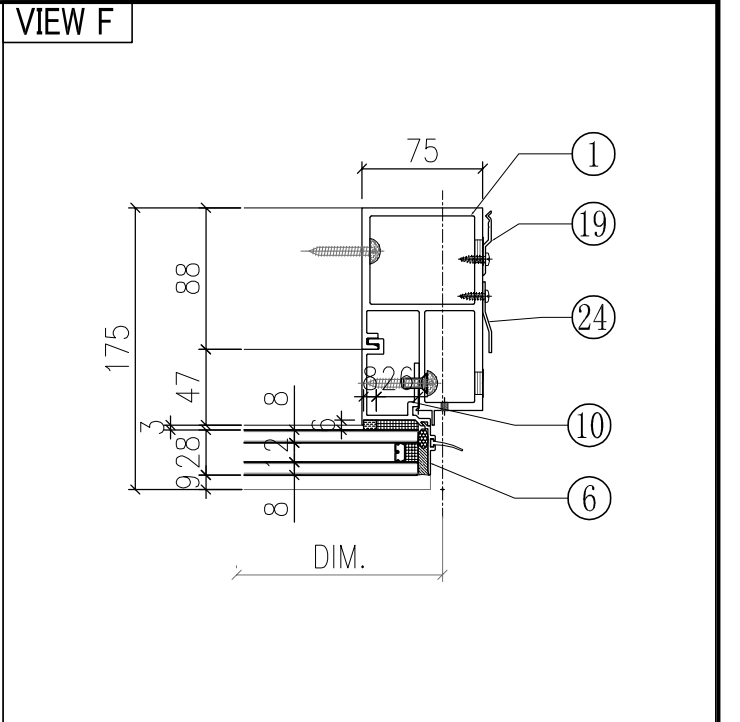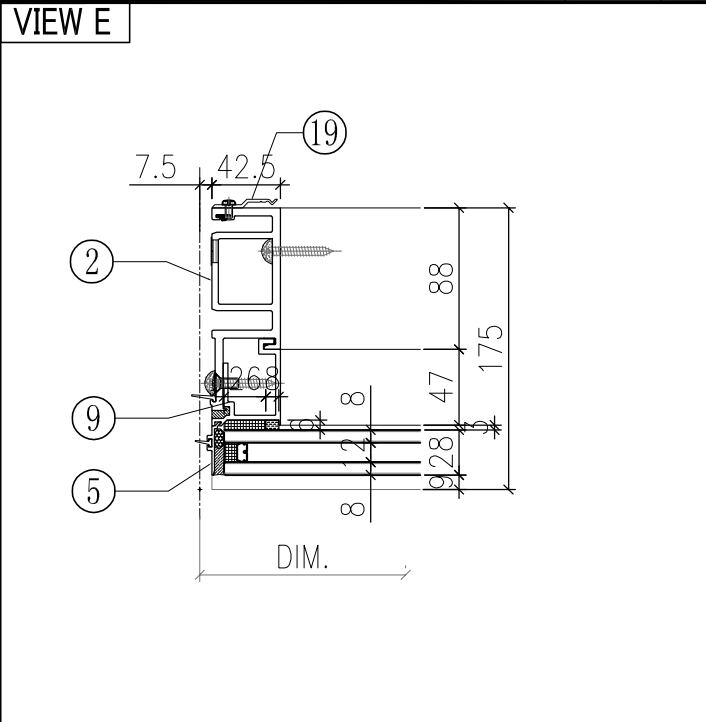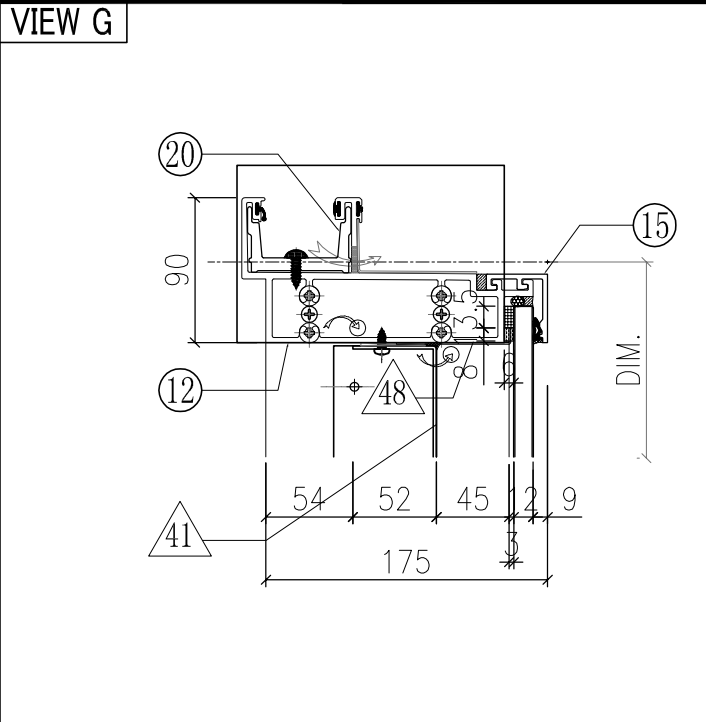


◇ OTHERS (ALUM. & G.M.S. PARTS)			
ITEM	FAB. DWG NO.	LENGTH (mm)	QTY
41	BP-05-05W		1
	453.5 x 776 (BACK PANEL)		
42	AP-01G		1
	3mm THK. ALUM. PLATE		
43	AP-02		2
	3mm THK. ALUM. PLATE		
44			
45	AA-03G	21	2
	3mm THK. ALUM. ANGLE		
46	AP-03-14		1
	1.5mm THK. ALUM. PLATE		
47a	AP-09L-1W	777	1
	1mm THK. ALUM. PLATE		
47b	AP-09R-1W	777	1
	1mm THK. ALUM. PLATE		
48	AP-10-T12W	475.5	1
	1mm THK. ALUM. PLATE		
49	AP-10-B12W	475.5	1
	1mm THK. ALUM. PLATE		

○ ALUM. EXTRUSION			
ITEM	FAB. DWG NO.	LENGTH (mm)	QTY
1	X85726-05RG	3120	1
2	X85722-03G	3120	1
3	X85757-01-01W	836	1
4	X85757-02-01W	836	1
5	X85757-03-01G	756	1
6	X85757-04-01G	756	1
7	X85745-01L-01G	779	1
8	X85745-01R-01G	779	1
9	X85748-01LG	756	1
10	X85748-01RG	756	1
11	X85730-01R-06G	542.5	1
12	X85731-01R-03G	575	1
13	X85733-04R-02G	542.5	1
14	X85734-04R-02G	542.5	1
15	X85743-01-17W	542.5	2
15a	X85743-01-17G	542.5	1
16	X85742-01-17G	542.5	1
17	X85461-01L	200	1
18	X85461-01R	200	1
19	X85751-01	50	18
20	X85752-02R	200	1
21			
22	X85476-01G	234	2
23	(窗玉)CW-SH09LG		1
24	X85751-03A	3020	1

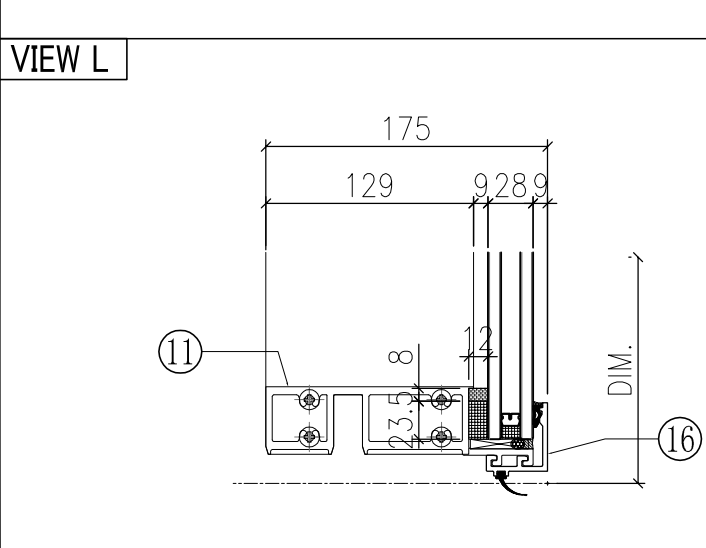
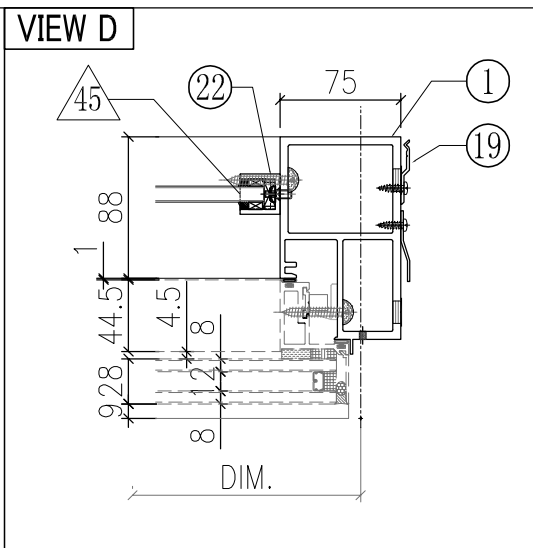
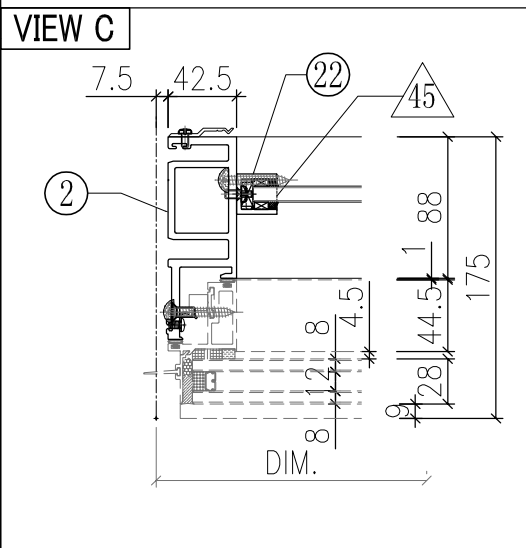
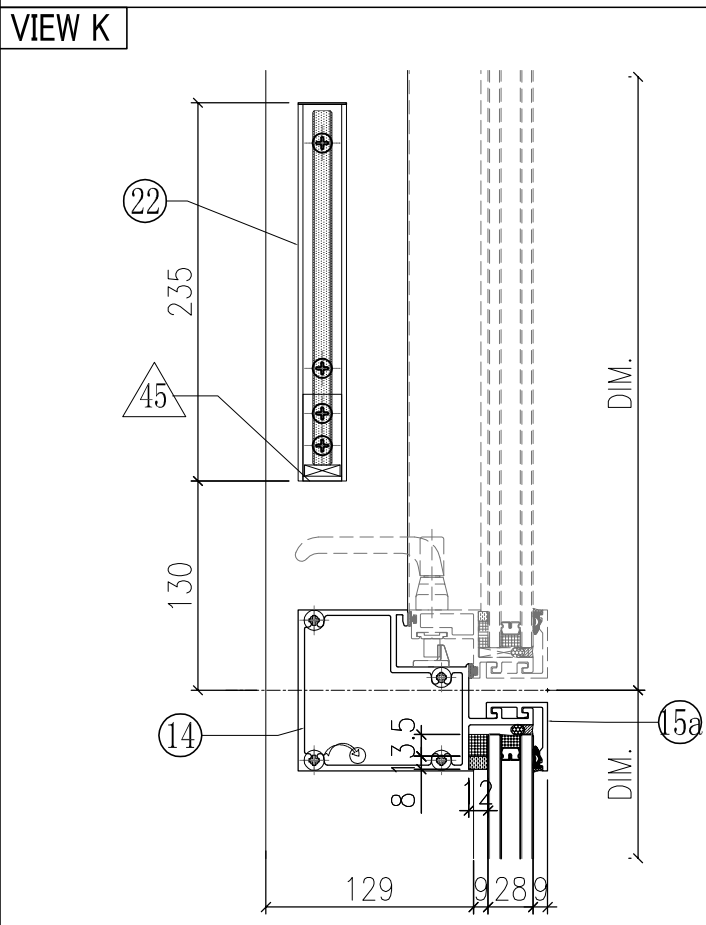


GW-14B

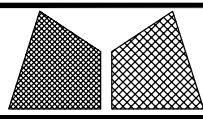





美特鋁質有限公司
MIDI Aluminium Fabricator Ltd.

工程號	J851	類別		物料號	-		
地盘	青衣190	制圖	W. E. X	2020-05-26	圖號	WSRa-557.5H1-c1b2	
图纸名称	单元组装图	復核	-	-	數量	-	
修改	A	採用工廠	✓	地盤		單件重量	- (KW)
日期	15/10	材料颜色	WHITE	材料	-	批准	-

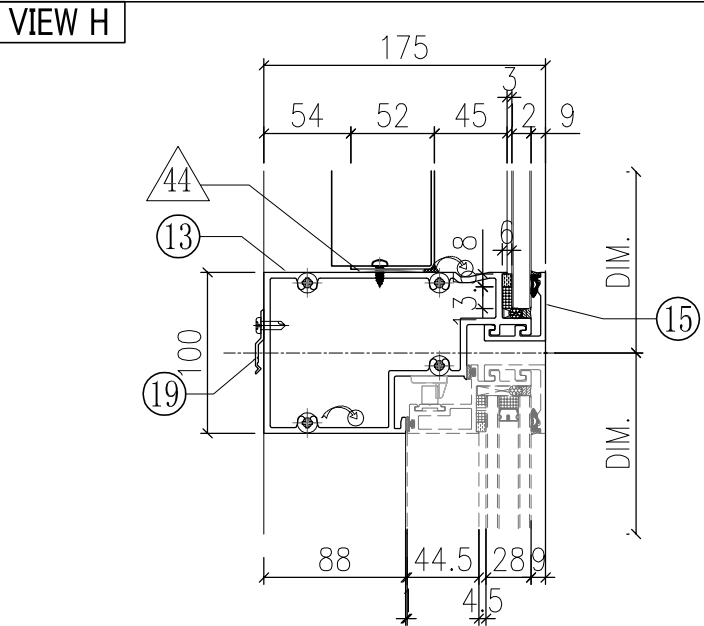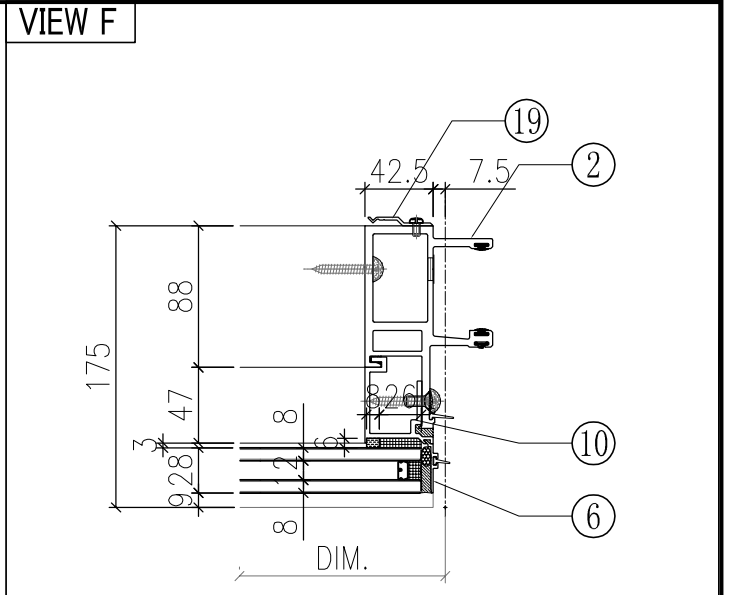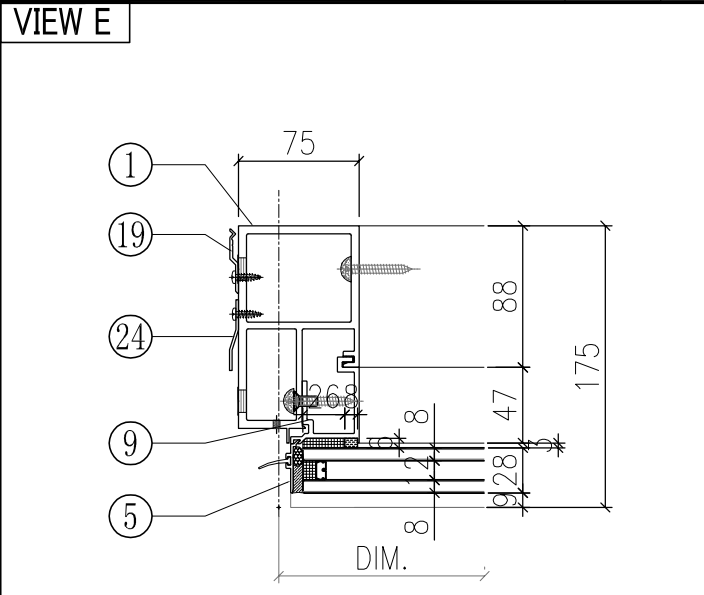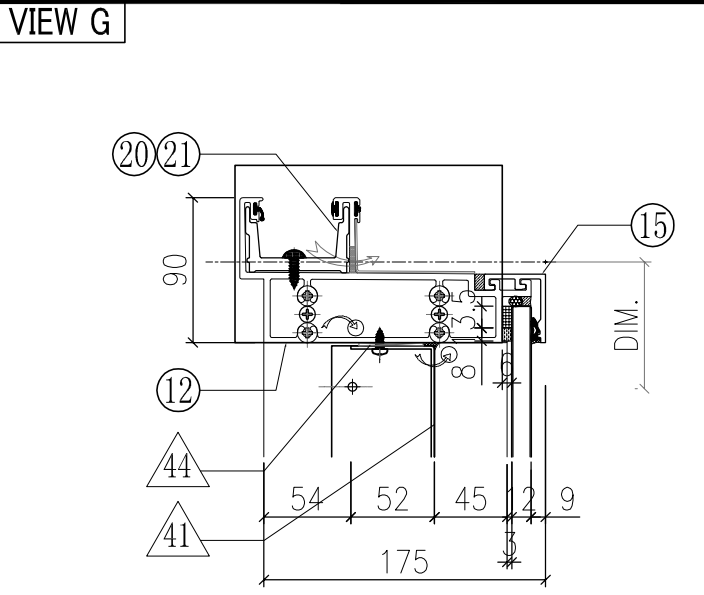


◇ OTHERS (ALUM. & G.M.S. PARTS)			
ITEM	FAB. DWG NO.	LENGTH (mm)	QTY
41	BP-05-05W		1
	453.5 x 776 (BACK PANEL)		
42	AP-01W		1
	3mm THK. ALUM. PLATE		
43	AP-02		2
	3mm THK. ALUM. PLATE		
44			
45	AA-03W	21	2
	3mm THK. ALUM. ANGLE		
46	AP-03-14		1
		1.5mm THK. ALUM. PLATE	

○ ALUM. EXTRUSION			
ITEM	FAB. DWG NO.	LENGTH (mm)	QTY
1	X85726-05LW	3120	1
2	X85721-03W	3120	1
3	X85757-02-01W	836	1
4	X85757-01-01W	836	1
5	X85757-04-01W	756	1
6	X85757-03-01W	756	1
7	X85745-01L-01W	779	1
8	X85745-01R-01W	779	1
9	X85748-01LW	756	1
10	X85748-01RW	756	1
11	X85730-01L-05W	542.5	1
12	X85731-01L-02W	575	1
13	X85733-04L-01W	542.5	1
14	X85734-04L-01W	542.5	1
15	X85743-01-17W	542.5	3
16	X85742-01-17W	542.5	1
17	X85461-01L	200	1
18	X85461-01R	200	1
19	X85751-01	50	18
20	X85752-01	250	1
21	X85752-02L	200	1
22	X85476-01W	234	2
23	(窗玉)CW-SH09RW		1
24	X85751-03A	3020	1
25			
26			

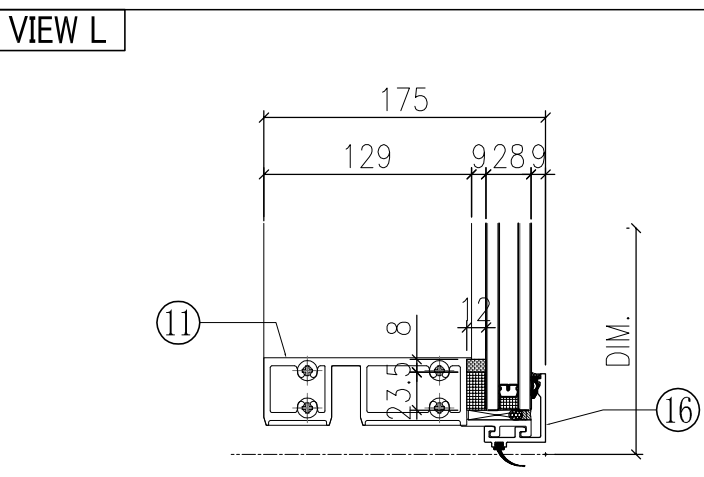
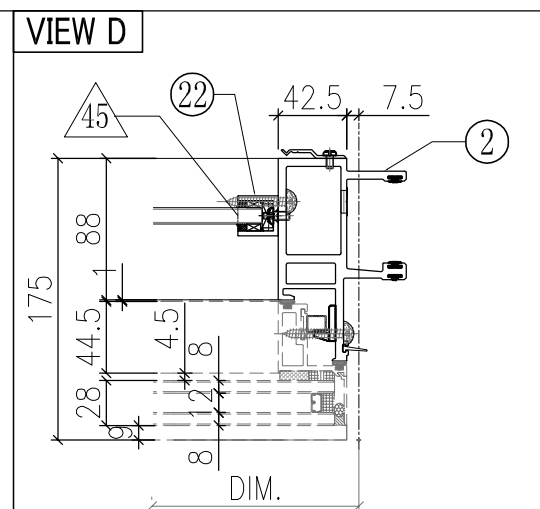
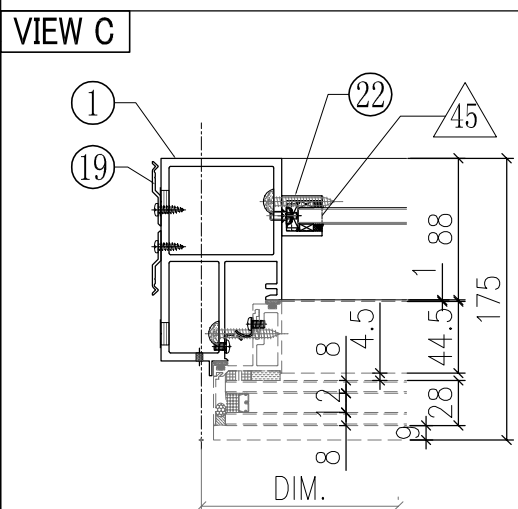
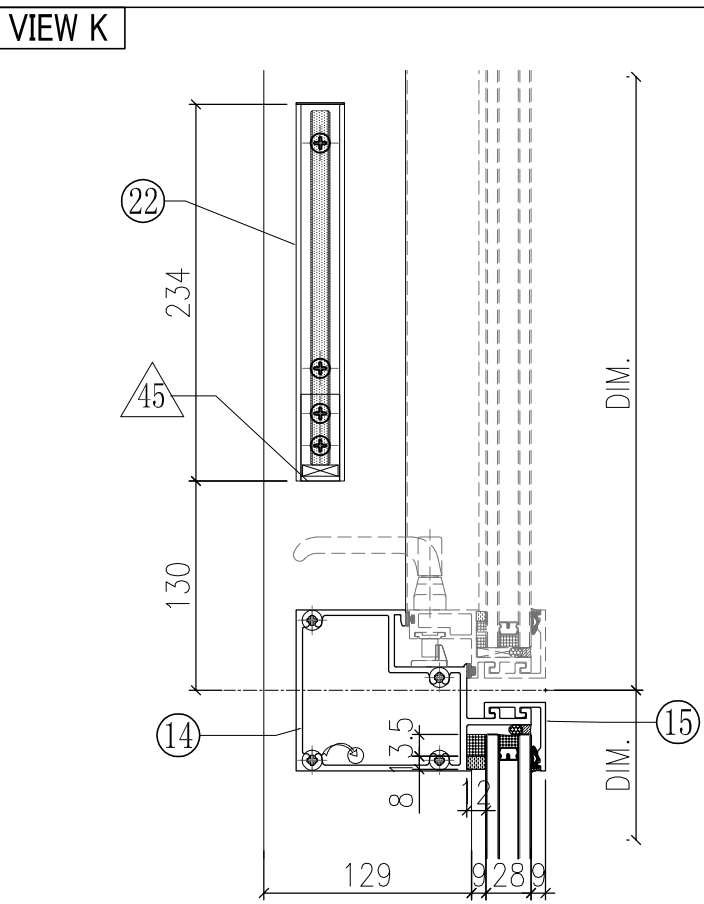


W-31B

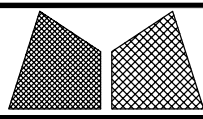





美特鋁質有限公司
MIDI Aluminium Fabricator Ltd.

工程號	J851	類別		物料號	-		
地盘	青衣190	制圖	W. E. X	2020-05-26	圖號	WSLb-557.5H1-b1c2	
图纸名称	单元组装图	復核	-	-	數量	-	
修改	A	採用工廠	✓	地盤		單件重量	- (KW)
日期	15/10	材料颜色	WHITE	材料	-		

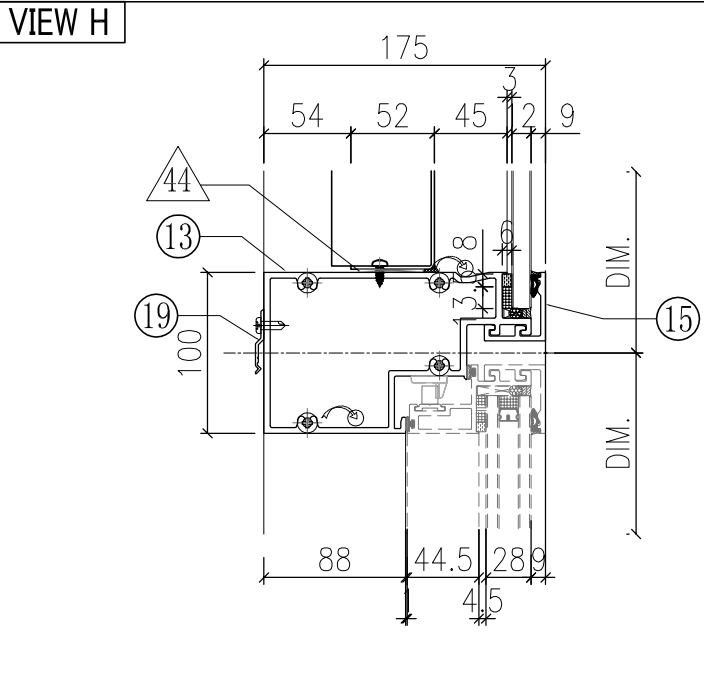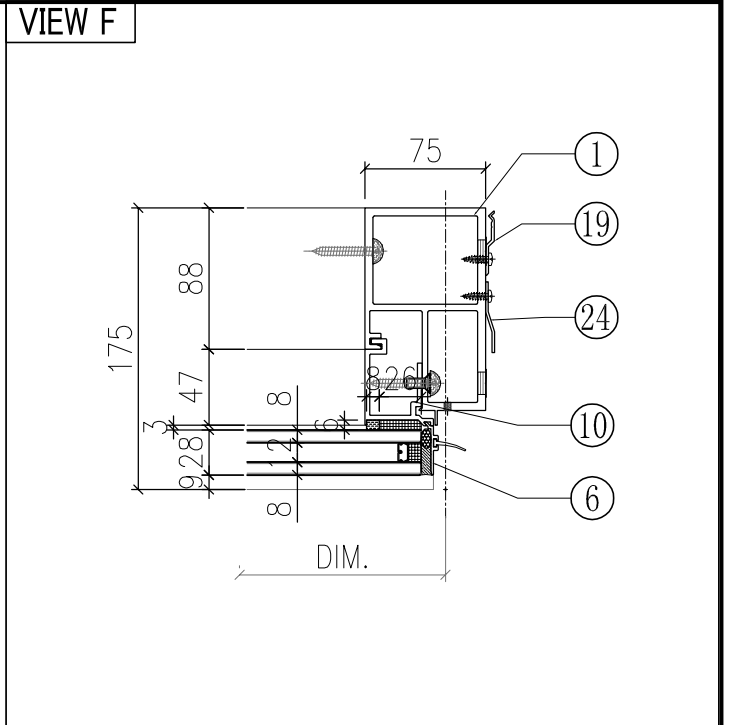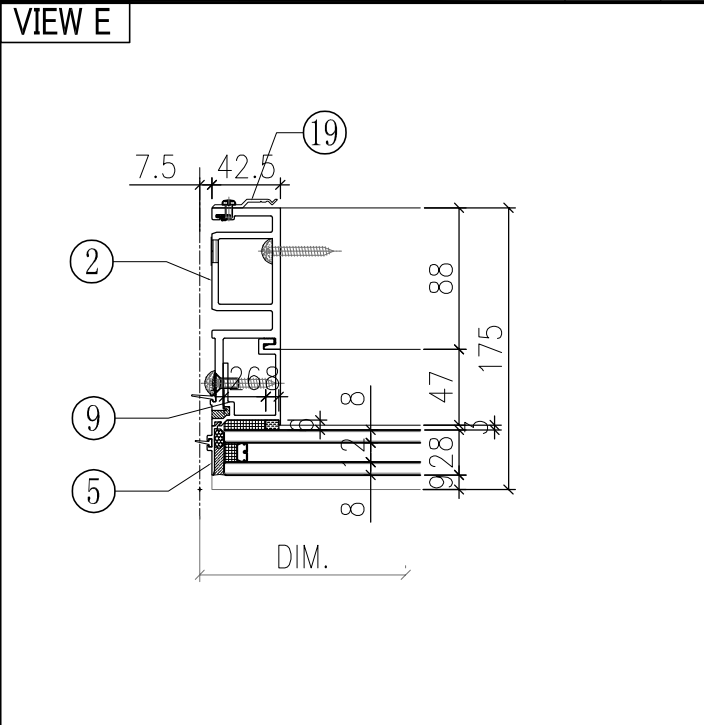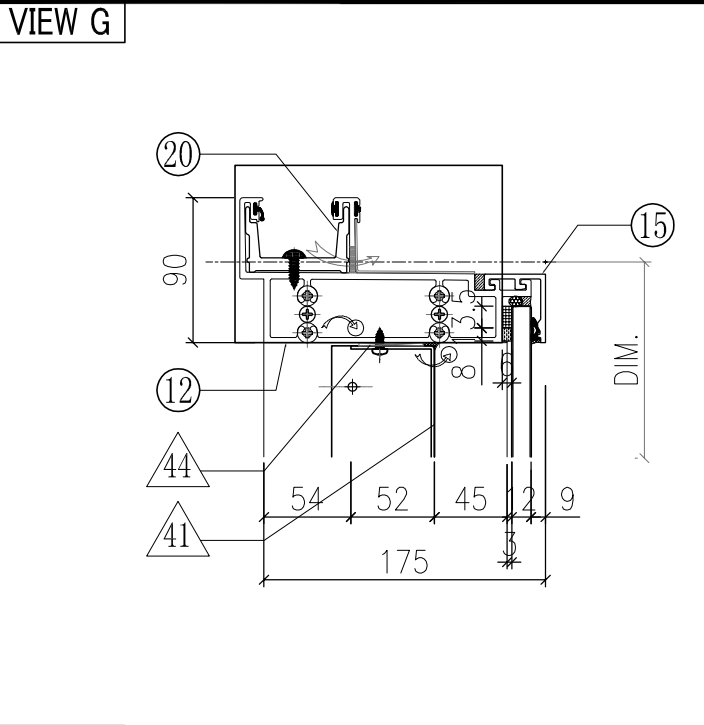


◇ OTHERS (ALUM. & G.M.S. PARTS)			
ITEM	FAB. DWG NO.	LENGTH (mm)	QTY
41	BP-05-05W		1
	453.5 x 776 (BACK PANEL)		
42	AP-01W		1
	3mm THK. ALUM. PLATE		
43	AP-02		2
	3mm THK. ALUM. PLATE		
44			
45	AA-03W	21	2
	3mm THK. ALUM. ANGLE		
46	AP-03-14		1
		1.5mm THK. ALUM. PLATE	

○ ALUM. EXTRUSION			
ITEM	FAB. DWG NO.	LENGTH (mm)	QTY
1	X85726-05RW	3120	1
2	X85722-03W	3120	1
3	X85757-01-01W	836	1
4	X85757-02-01W	836	1
5	X85757-03-01W	756	1
6	X85757-04-01W	756	1
7	X85745-01L-01W	779	1
8	X85745-01R-01W	779	1
9	X85748-01LW	756	1
10	X85748-01RW	756	1
11	X85730-01R-06W	542.5	1
12	X85731-01R-03W	575	1
13	X85733-04R-02W	542.5	1
14	X85734-04R-02W	542.5	1
15	X85743-01-17W	542.5	3
16	X85742-01-17W	542.5	1
17	X85461-01L	200	1
18	X85461-01R	200	1
19	X85751-01	50	18
20	X85752-02R	200	1
21			
22	X85476-01W	234	2
23	(窗玉)CW-SH09LW		1
24	X85751-03A	3020	1
25			
26			
27			

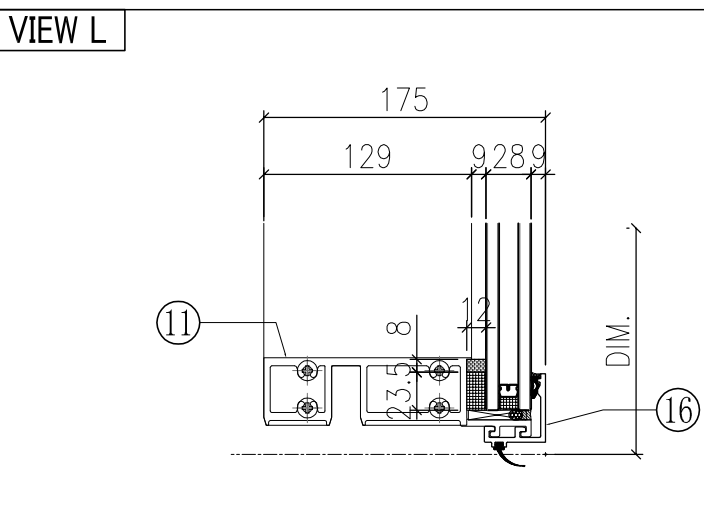
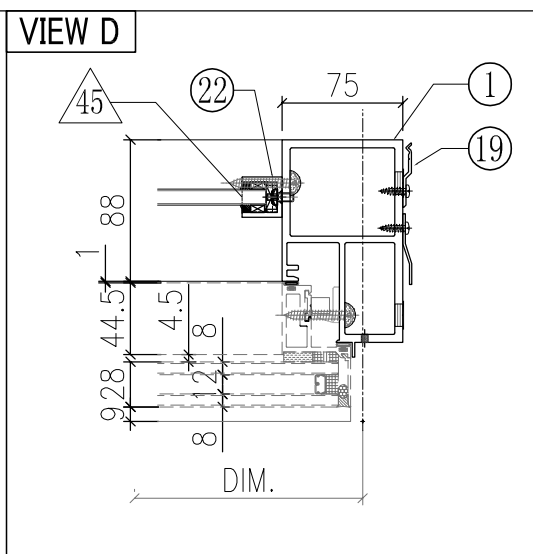
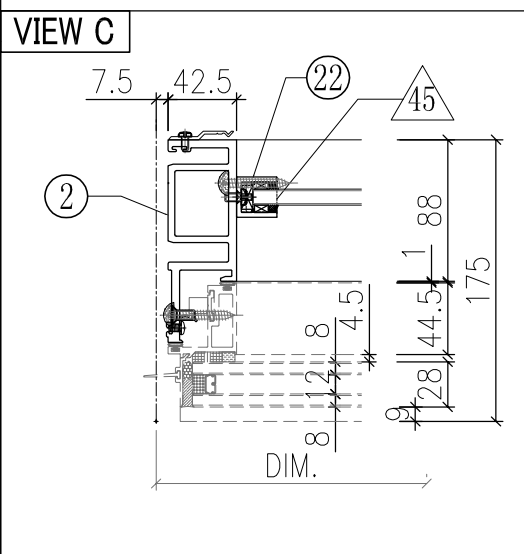
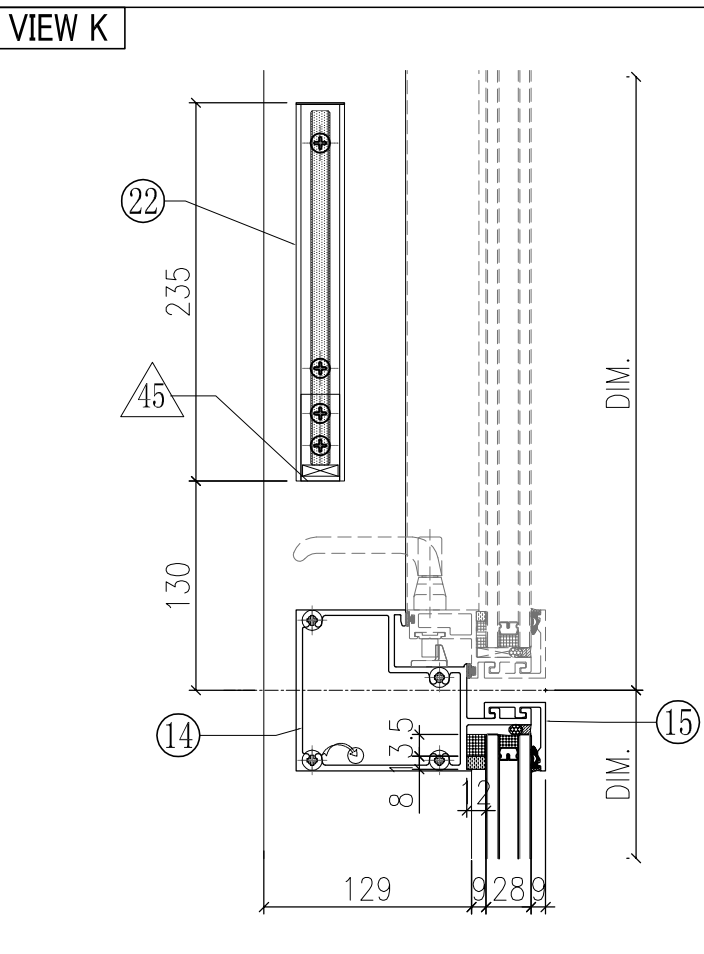


W-32B

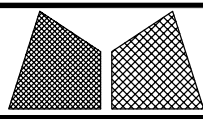



美特鋁質有限公司
MIDI Aluminium Fabricator Ltd.


工程號	J851	類別		物料號	-		
地盤	青衣190	制圖	W. E. X	2020-04-16	圖號	WSRm-672.5H1-b2S	
图纸名称	单元组装图	復核	-	-	數量	-	
修改	A	採用工廠	地盤	✓	材料颜色	WHITE	
日期	15/10	材料	-	批准	-	單件重量	- (KW)

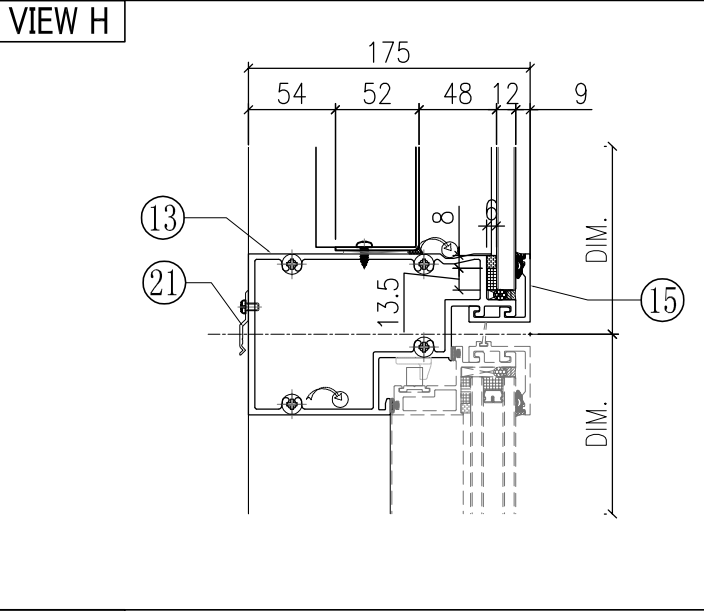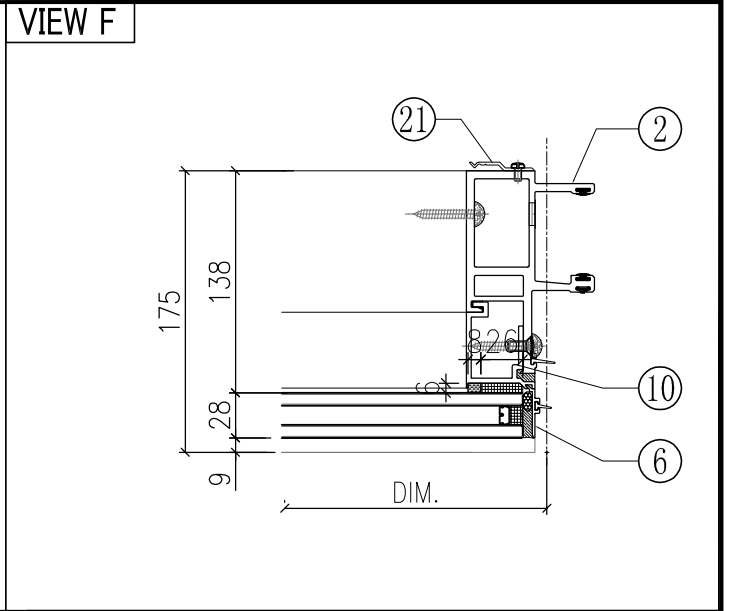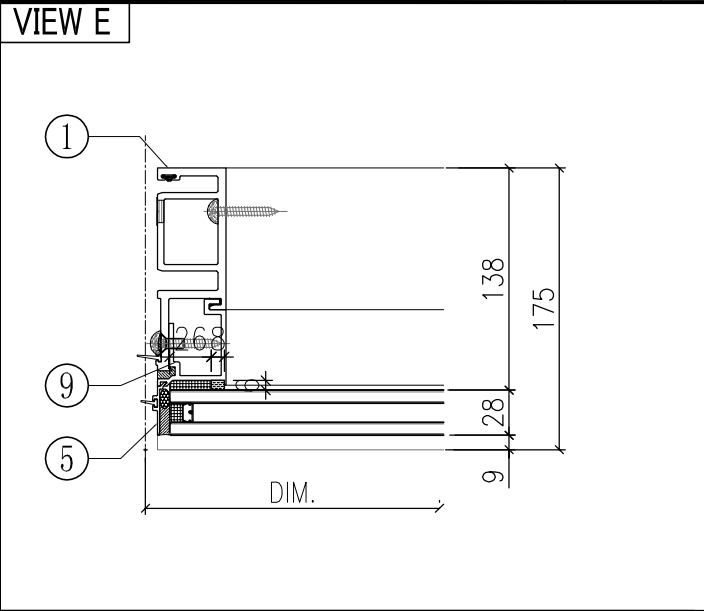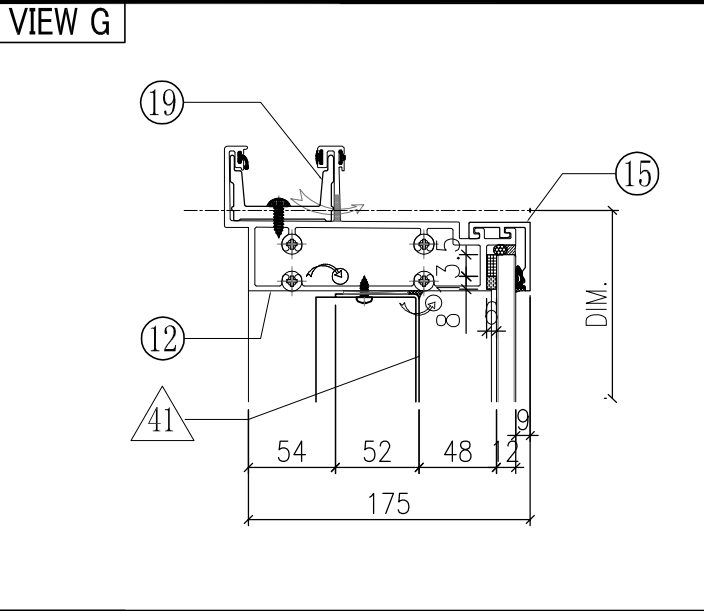

◇ OTHERS (ALUM. & G.M.S. PARTS)			
ITEM	FAB. DWG NO.	LENGTH (mm)	QTY
41	BP-01-03W		1
	568.5 x 776 (BACK PANEL)		
42			
43			
44			
45	AA-03W 3mm THK. ALUM. ANGLE	21	2
46	AP-03-16 1.5mm THK. ALUM. PLATE		1





○ ALUM. EXTRUSION			
ITEM	FAB. DWG NO.	LENGTH (mm)	QTY
1	X85722-01W	3120	1
2	X85721-03W	3120	1
3	X85757-01-01W	836	1
4	X85757-01-01W	836	1
5	X85757-03-01W	756	1
6	X85757-03-01W	756	1
7	X85745-01L-01W	779	1
8	X85745-01R-01W	779	1
9	X85748-01LW	756	1
10	X85748-01RW	756	1
11	X85730-05-01W	657.5	1
12	X85731-10W	657.5	1
13	X85733-08R-01W	657.5	1
14	X85734-03R-01W	657.5	1
15	X85743-01-01W	657.5	3
16	X85742-01-01W	657.5	1
17	X85461-01L	200	1
18	X85461-01R	200	1
19	X85752-01	250	1
20	X85476-01W	234	2
21	X85751-01	50	11
22			
23	(窗玉)CW-SH03RW		1
24			
25			
26			

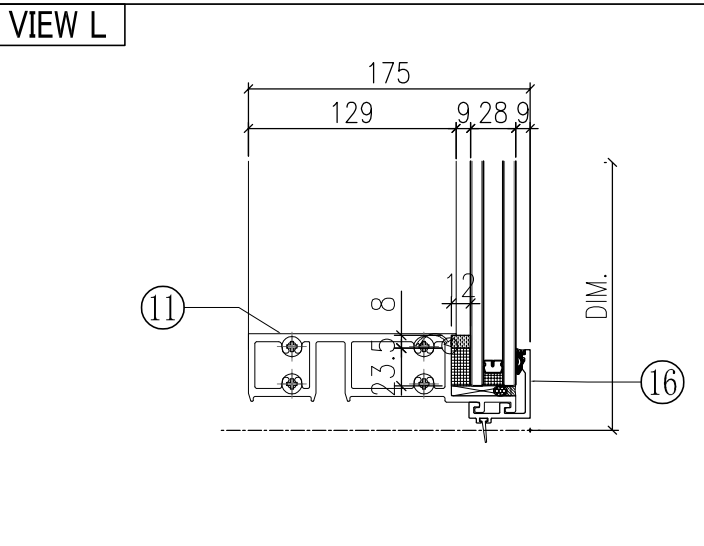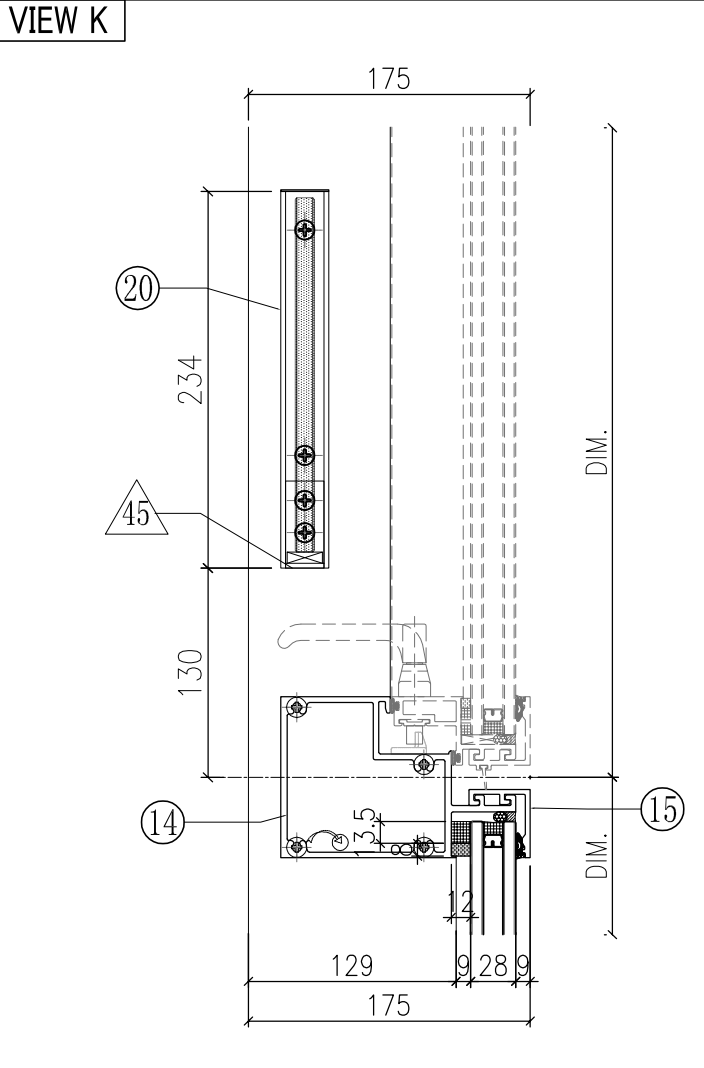

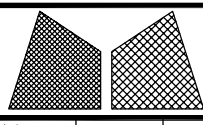



美特鋁質有限公司
MIDI Aluminium Fabricator Ltd.


工程號	J851	類別		物料號	-		
地盤	青衣190	制圖	W. E. X	2020-04-16	圖號	WSLm-672.5H1-b1S	
图纸名称	单元组装图	復核	-	-	數量	-	
修改	A	採用工廠		地盤	✓	材料颜色	WHITE
日期	15/10	材料	-	批准	-	單件重量	- (KW)

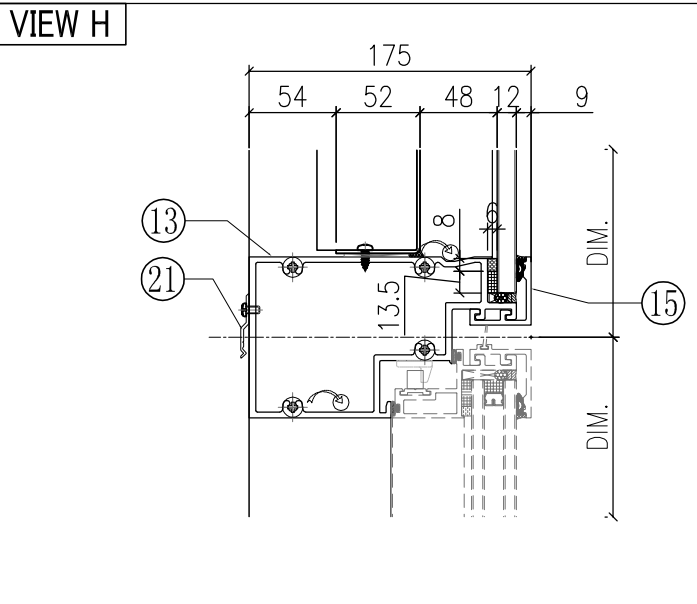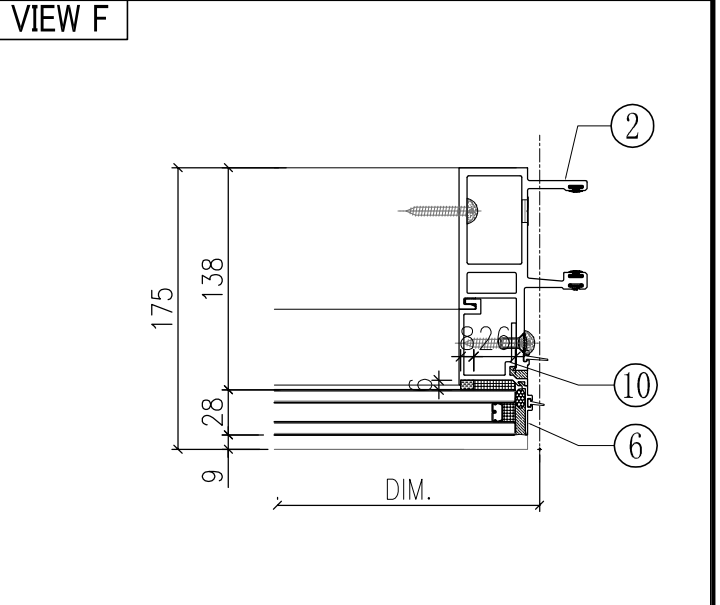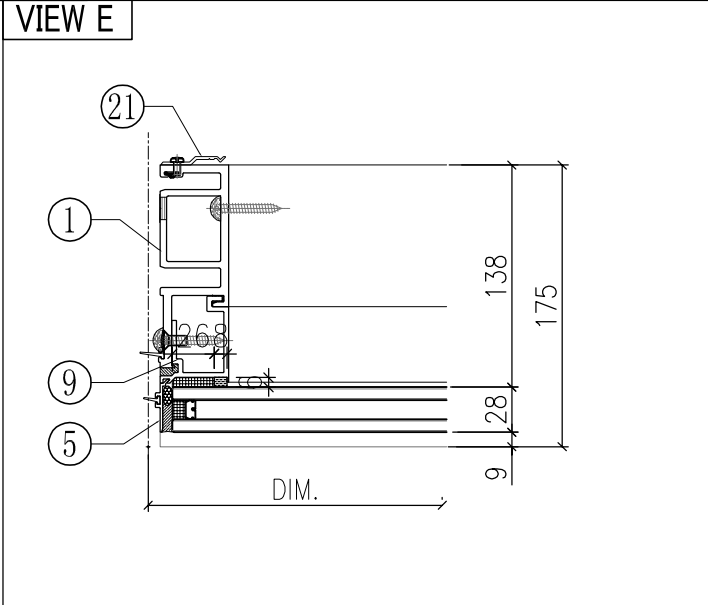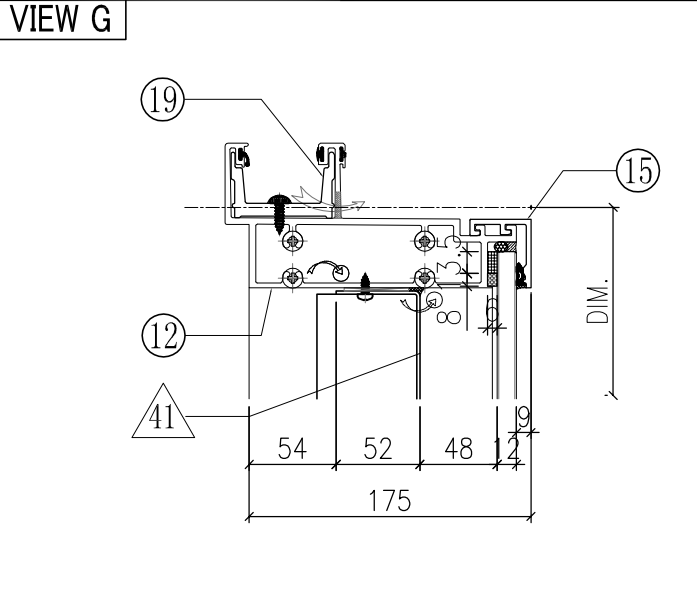

◇ OTHERS (ALUM. & G.M.S. PARTS)			
ITEM	FAB. DWG NO.	LENGTH (mm)	QTY
41	BP-01-03W		1
	568.5 x 776 (BACK PANEL)		
42			
43			
44			
45	AA-03W 3mm THK. ALUM. ANGLE	21	2
46	AP-03-16 1.5mm THK. ALUM. PLATE		1





○ ALUM. EXTRUSION			
ITEM	FAB. DWG NO.	LENGTH (mm)	QTY
1	X85722-03W	3120	1
2	X85721-01W	3120	1
3	X85757-01-01W	836	1
4	X85757-01-01W	836	1
5	X85757-03-01W	756	1
6	X85757-03-01W	756	1
7	X85745-01L-01W	779	1
8	X85745-01R-01W	779	1
9	X85748-01LW	756	1
10	X85748-01RW	756	1
11	X85730-05-01W	657.5	1
12	X85731-10W	657.5	1
13	X85733-08L-01W	657.5	1
14	X85734-03L-01W	657.5	1
15	X85743-01-01W	657.5	3
16	X85742-01-01W	657.5	1
17	X85461-01L	200	1
18	X85461-01R	200	1
19	X85752-01	250	1
20	X85476-01W	234	2
21	X85751-01	50	11
22			
23	(窗玉)CW-SH03LW		1
24			
25			
26			

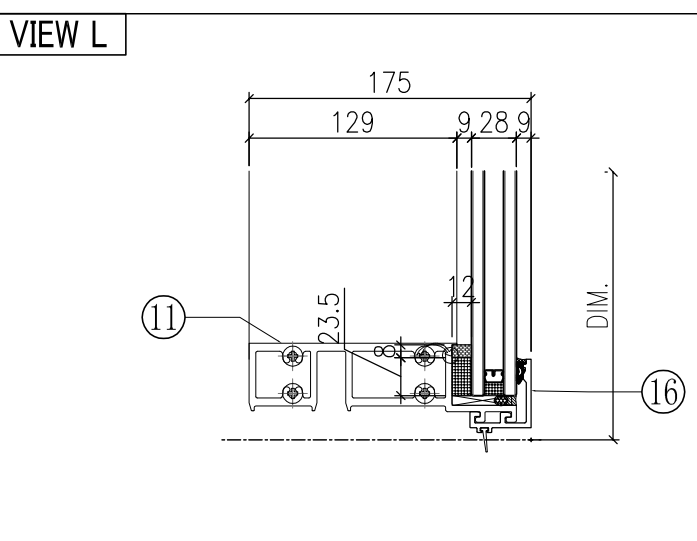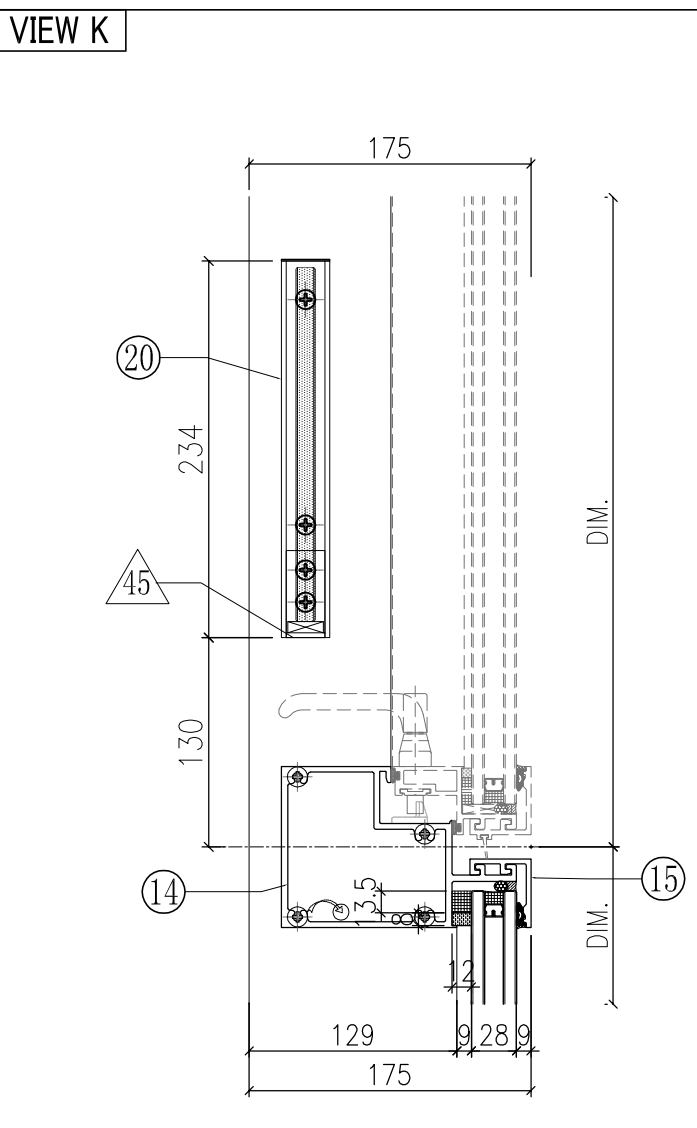

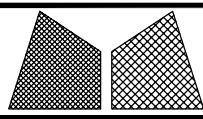

美特鋁質有限公司
MIDI Aluminium Fabricator Ltd.

工程號	J851	類別		物料號	-		
地盤	青衣190	制圖	W. E. X	2020-04-16	圖號	WSLm-672.5H1-b1	
图纸名称	单元组装图	復核	-	-	數量	-	
修改	A	採用工廠		地盤	✓	材料颜色	WHITE
日期	15/10	材料	-	批准	-	單件重量	- (KW)

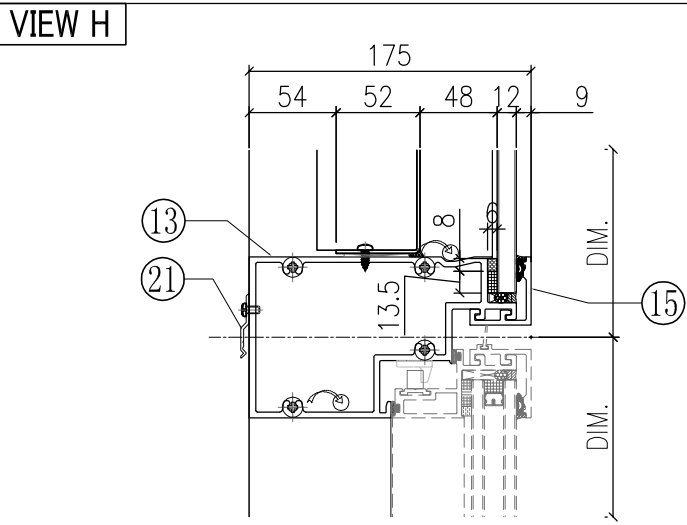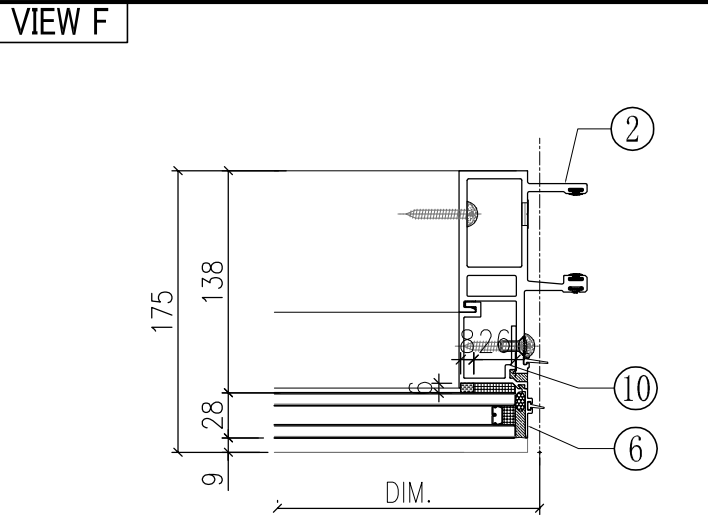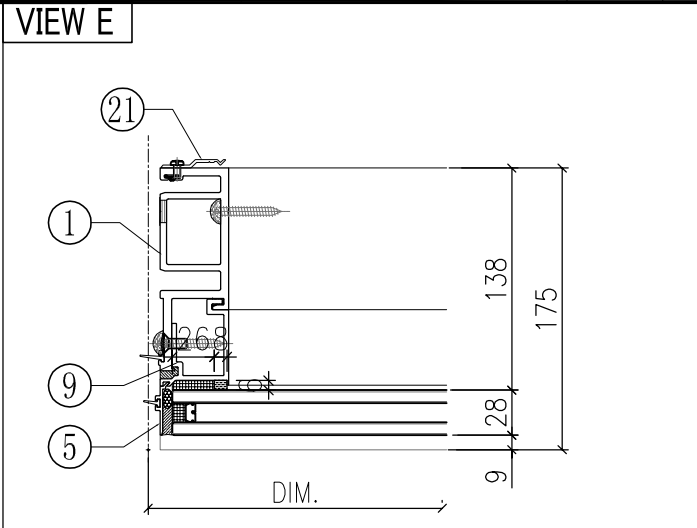
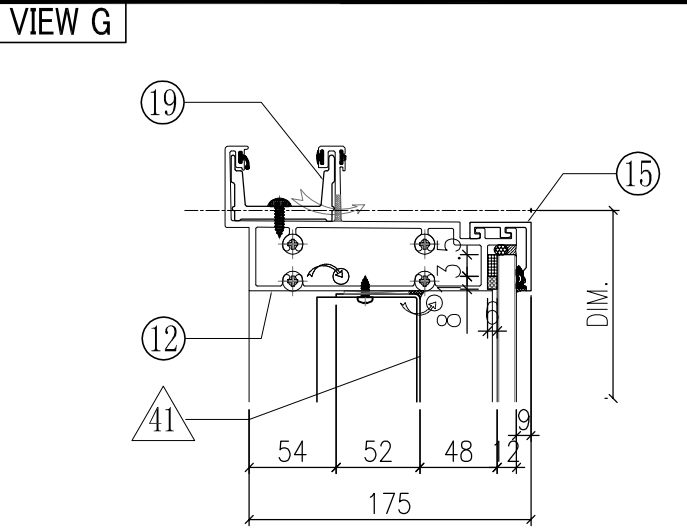



◇ OTHERS (ALUM. & G.M.S. PARTS)

ITEM	FAB. DWG NO.	LENGTH (mm)	QTY
41	BP-01-03W		1
	568.5 x 776 (BACK PANEL)		
42			
43			
44			
45	AA-03W 3mm THK. ALUM. ANGLE	21	2
46	AP-03-16 1.5mm THK. ALUM. PLATE		1

○ ALUM. EXTRUSION





ITEM	FAB. DWG NO.	LENGTH (mm)	QTY
1	X85722-03W	3120	1
2	X85721-01W	3120	1
3	X85757-01-01W	836	1
4	X85757-01-01W	836	1
5	X85757-03-01W	756	1
6	X85757-03-01W	756	1
7	X85745-01L-01W	779	1
8	X85745-01R-01W	779	1
9	X85748-01LW	756	1
10	X85748-01RW	756	1
11	X85730-05-01W	657.5	1
12	X85731-10W	657.5	1
13	X85733-08L-01W	657.5	1
14	X85734-03L-01W	657.5	1
15	X85743-01-01W	657.5	3
16	X85742-01-01W	657.5	1
17	X85461-01L	200	1
18	X85461-01R	200	1
19	X85752-01	250	1
20	X85476-01W	234	2
21	X85751-01	50	11
22			
23	(窗玉)CW-SH11LW		1
24			
25			
26			

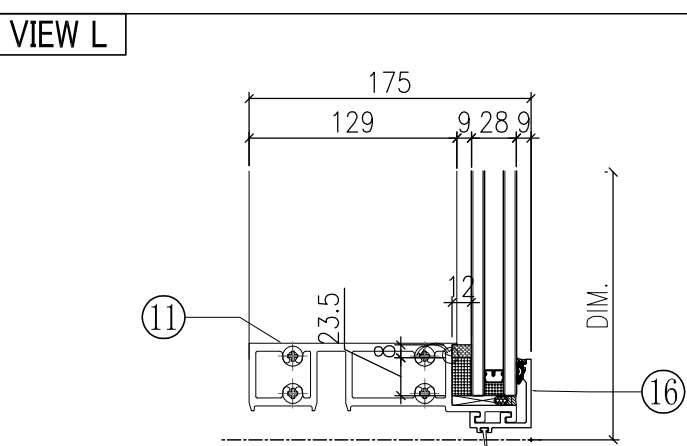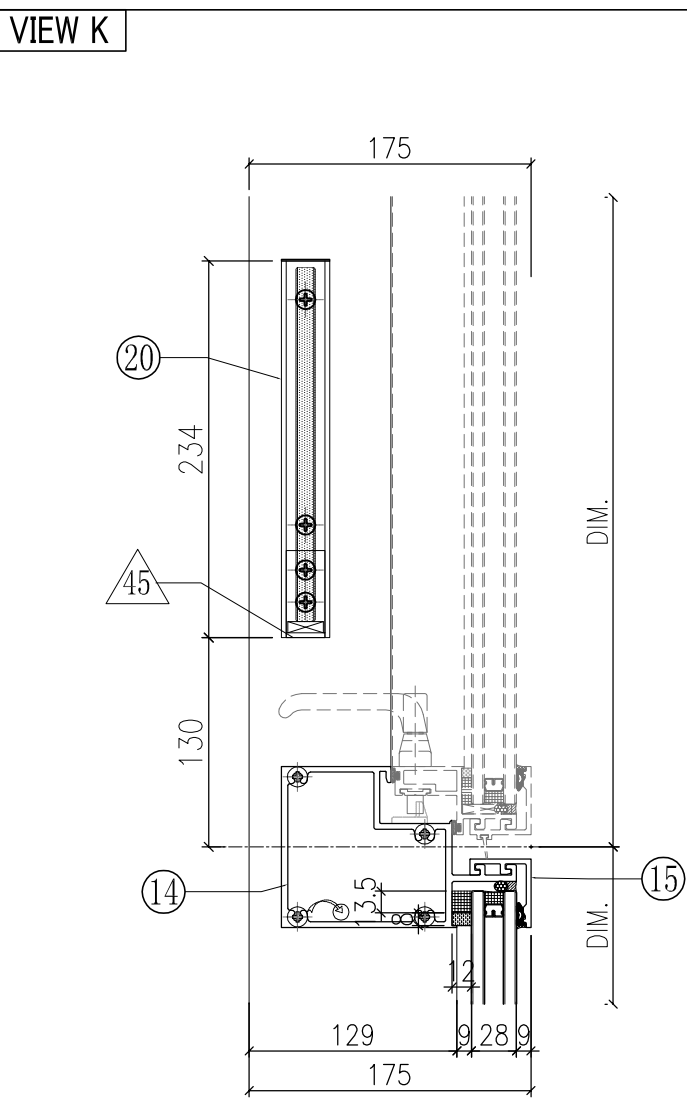

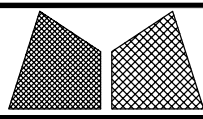





美特鋁質有限公司
MIDI Aluminium Fabricator Ltd.

工程號	J851	類別		物料號	-		
地盘	青衣190	制圖	W. E. X	2020-05-26	圖號	GSLb-557.5H1-b1c2	
图纸名称	单元组装图	復核	-	-	數量	-	
修改	A	採用工廠	✓	地盤		單件重量	- (KW)
日期	15/10	材料颜色	Dark Grey	材料	-		

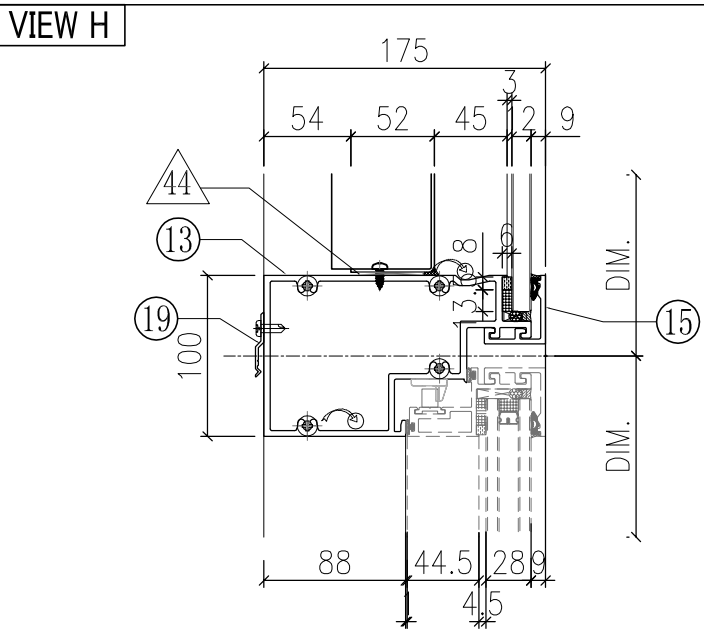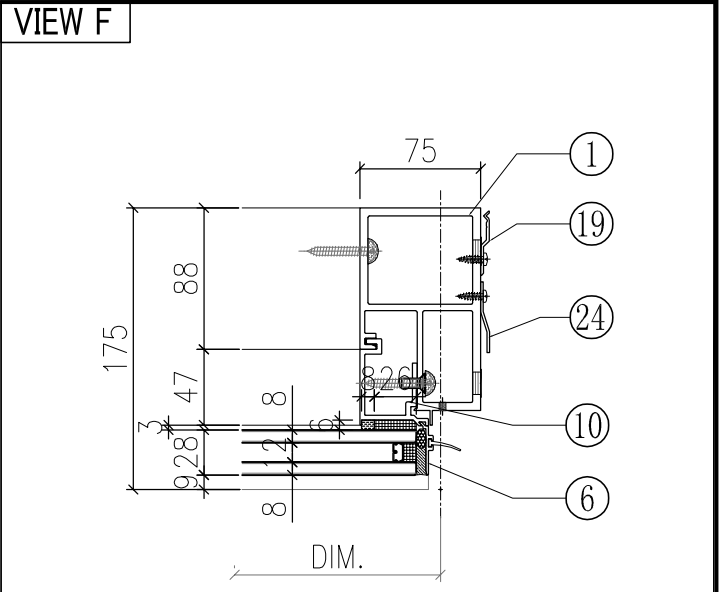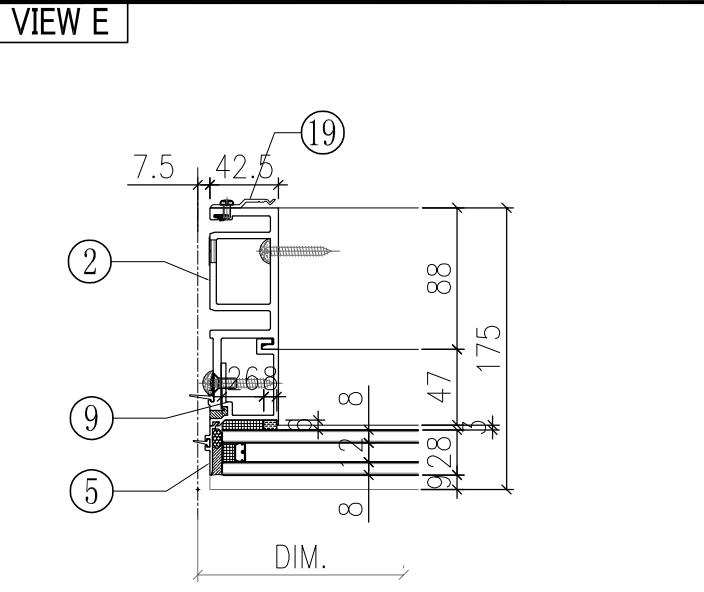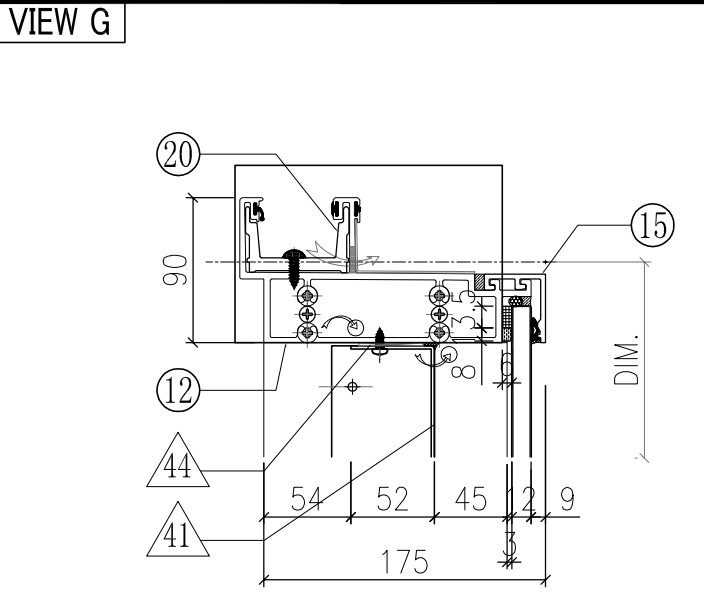


◇ OTHERS (ALUM. & G.M.S. PARTS)			
ITEM	FAB. DWG NO.	LENGTH (mm)	QTY
41	BP-05-05G		1
	453.5 x 776 (BACK PANEL)		
42	AP-01G		1
	3mm THK. ALUM. PLATE		
43	AP-02		2
	3mm THK. ALUM. PLATE		
44			
45	AA-03G	21	2
	3mm THK. ALUM. ANGLE		
46	AP-03-14		1
		1.5mm THK. ALUM. PLATE	

○ ALUM. EXTRUSION			
ITEM	FAB. DWG NO.	LENGTH (mm)	QTY
1	X85726-05RG	3120	1
2	X85722-03G	3120	1
3	X85757-01-01G	836	1
4	X85757-02-01G	836	1
5	X85757-03-01G	756	1
6	X85757-04-01G	756	1
7	X85745-01L-01G	779	1
8	X85745-01R-01G	779	1
9	X85748-01LG	756	1
10	X85748-01RG	756	1
11	X85730-01R-06G	542.5	1
12	X85731-01R-03G	575	1
13	X85733-04R-02G	542.5	1
14	X85734-04R-02G	542.5	1
15	X85743-01-17G	542.5	3
16	X85742-01-17G	542.5	1
17	X85461-01L	200	1
18	X85461-01R	200	1
19	X85751-01	50	18
20	X85752-02R	200	1
21			
22	X85476-01G	234	2
23	(窗玉)CW-SH09LG		1
24	X85751-03A	3020	1
25			
26			
27			

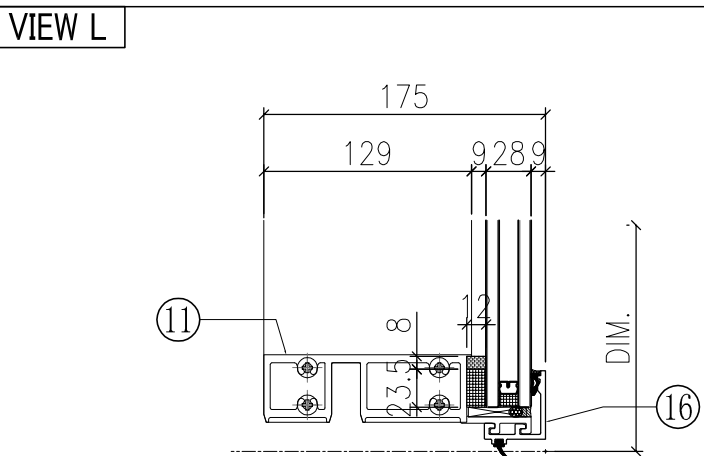
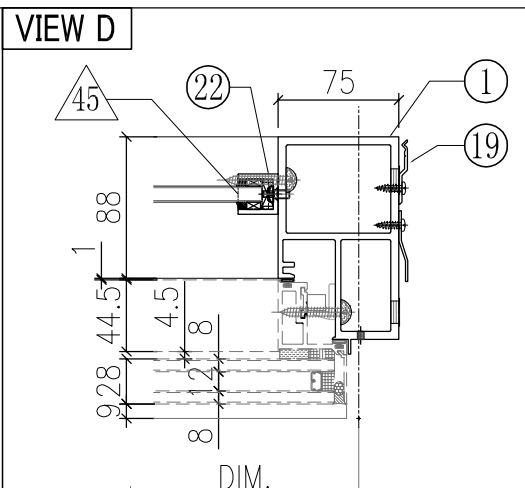
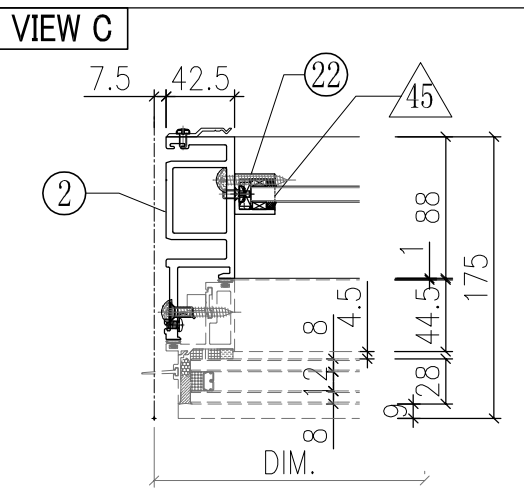
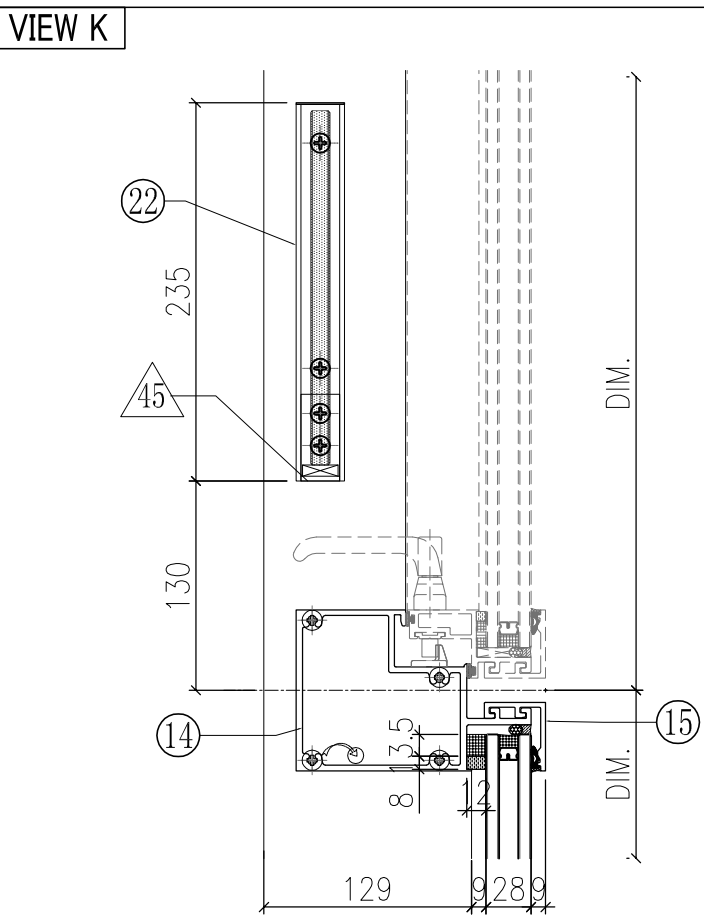


G-51B

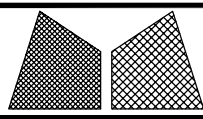





美特鋁質有限公司
MIDI Aluminium Fabricator Ltd.

工程號	J851	類別		物料號	-		
地盘	青衣190	制圖	W. E. X	2020-05-26	圖號	GSRa-557.5H1-c1b2	
图纸名称	单元组装图	復核	-	-	數量	-	
修改	A	採用工廠	✓	地盤		單件重量	- (KW)
日期	15/10	材料颜色	Dark Grey	材料	-		

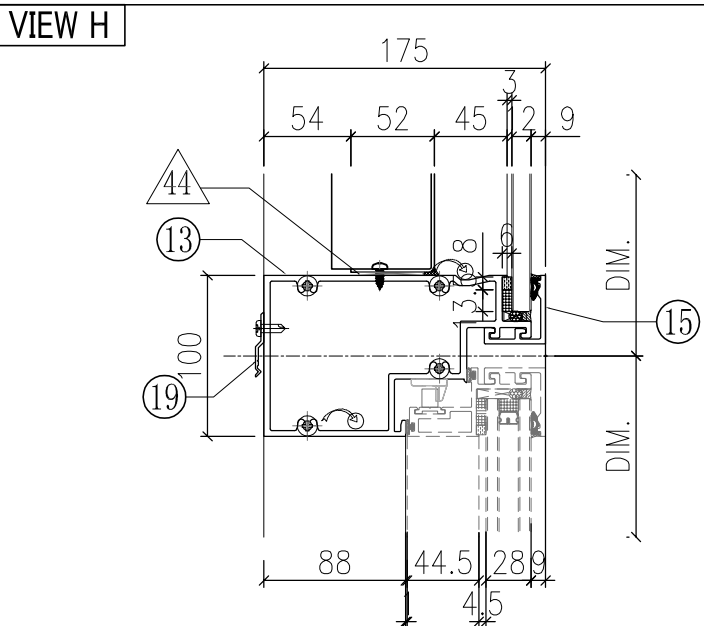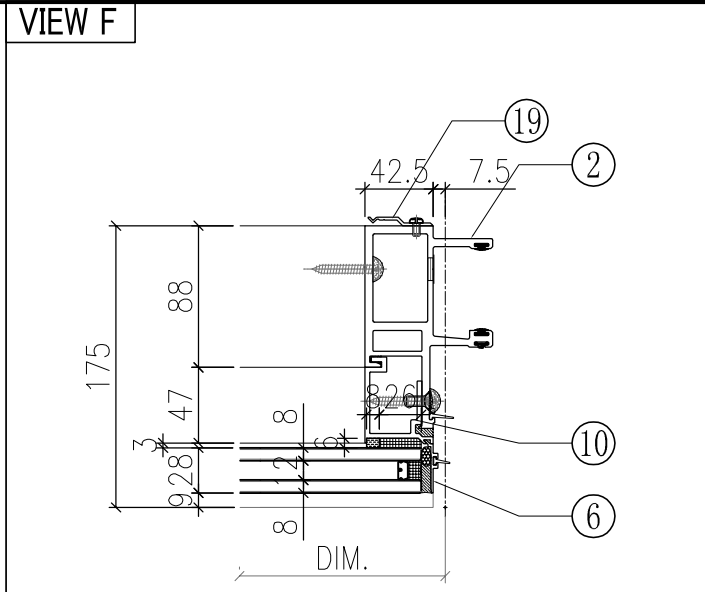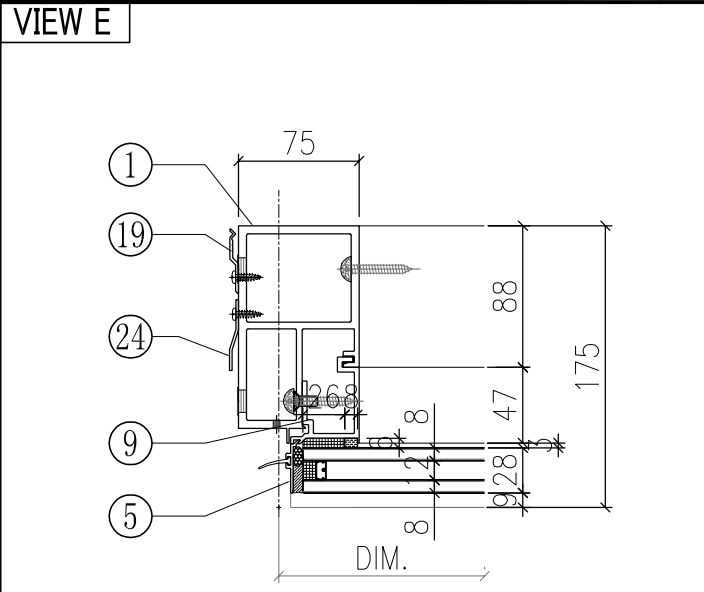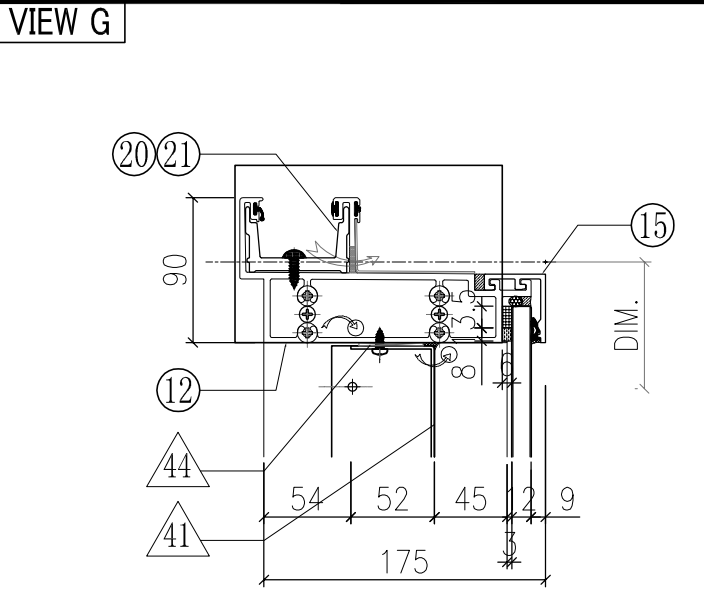


◇ OTHERS (ALUM. & G.M.S. PARTS)			
ITEM	FAB. DWG NO.	LENGTH (mm)	QTY
41	BP-05-05G		1
	453.5 x 776 (BACK PANEL)		
42	AP-01G		1
	3mm THK. ALUM. PLATE		
43	AP-02		2
	3mm THK. ALUM. PLATE		
44			1
	3mm THK. ALUM. ANGLE		
45	AA-03G	21	2
	3mm THK. ALUM. ANGLE		
46	AP-03-14		1
	1.5mm THK. ALUM. PLATE		

○ ALUM. EXTRUSION			
ITEM	FAB. DWG NO.	LENGTH (mm)	QTY
1	X85726-05LG	3120	1
2	X85721-03G	3120	1
3	X85757-02-01G	836	1
4	X85757-01-01G	836	1
5	X85757-04-01G	756	1
6	X85757-03-01G	756	1
7	X85745-01L-01G	779	1
8	X85745-01R-01G	779	1
9	X85748-01LG	756	1
10	X85748-01RG	756	1
11	X85730-01L-05G	542.5	1
12	X85731-01L-02G	575	1
13	X85733-04L-01G	542.5	1
14	X85734-04L-01G	542.5	1
15	X85743-01-17G	542.5	3
16	X85742-01-17G	542.5	1
17	X85461-01L	200	1
18	X85461-01R	200	1
19	X85751-01	50	18
20	X85752-01	250	1
21	X85752-02L	200	1
22	X85476-01G	234	2
23	(窗玉)CW-SH09RG		1
24	X85751-03A	3020	1
25			
26			

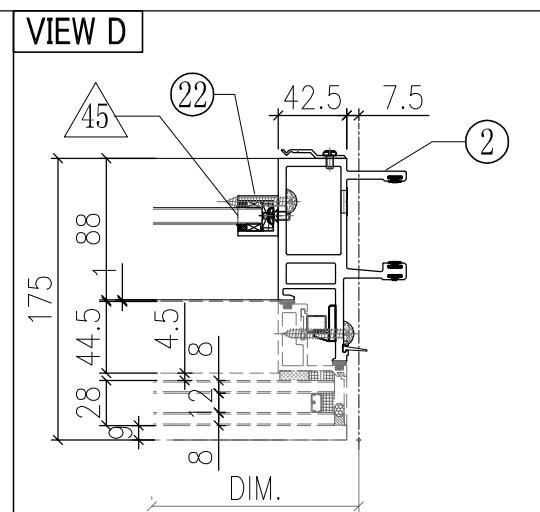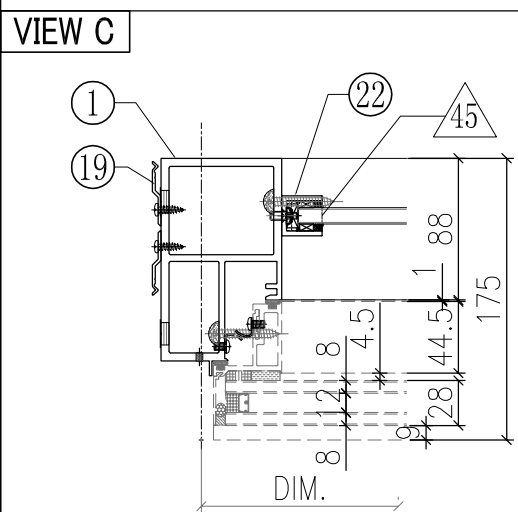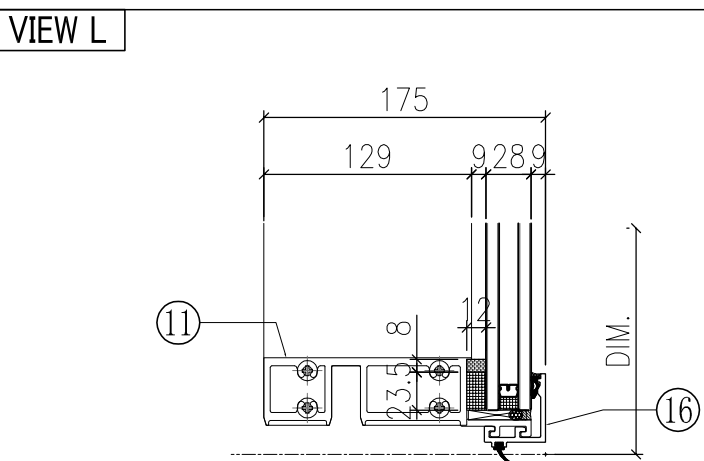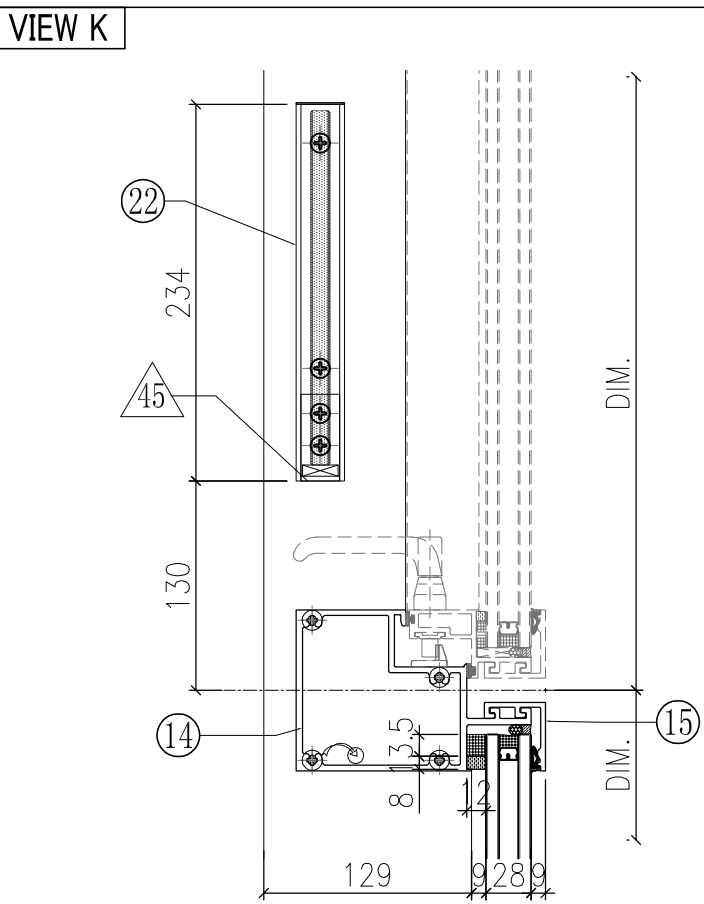


G-52B

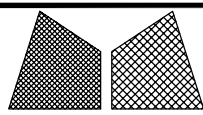


美特鋁質有限公司
MIDI Aluminium Fabricator Ltd.

工程號	J851	類別		物料號	-		
地盘	青衣190	制圖	W. E. X	2020-05-26	圖號	WGFd-357.5H3	
图纸名称	单元组装图	復核	-	-	數量	-	
修改	A	採用工廠	✓	地盤		單件重量	- (KG)
日期	15/10	材料颜色	WHITE+Dark Grey	材料	-		


VIEW A

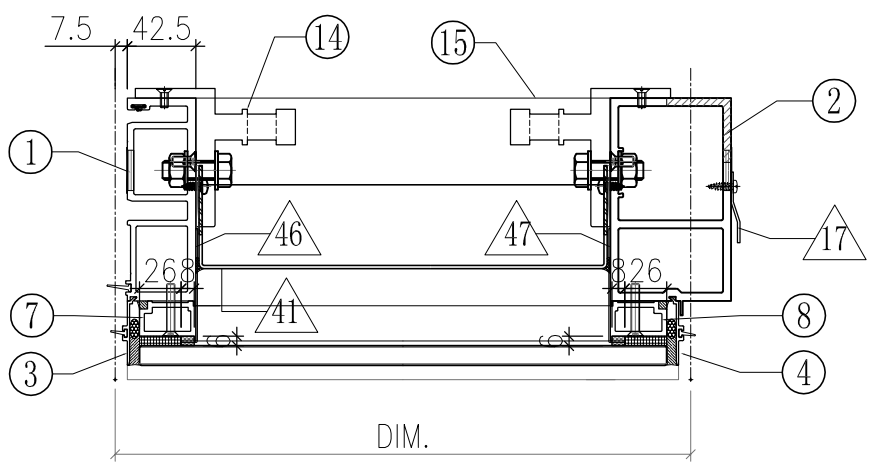


VIEW B

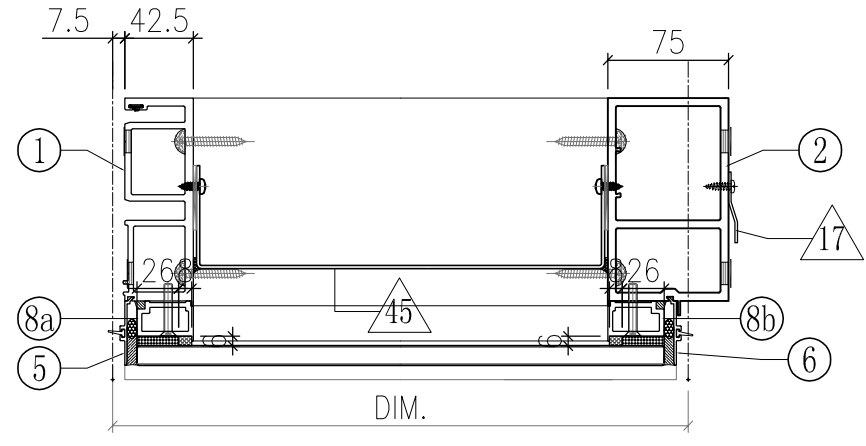


VIEW E

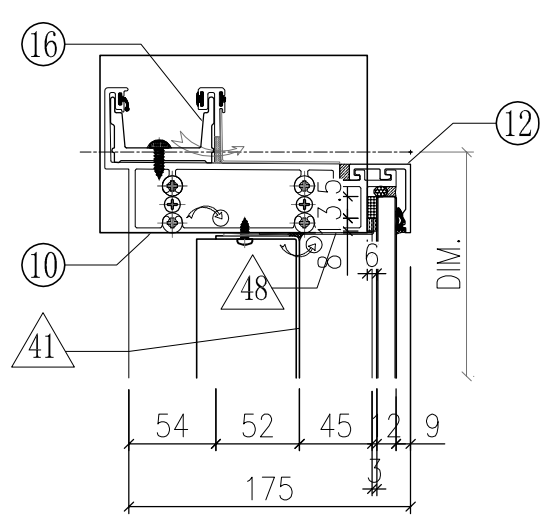

VIEW F

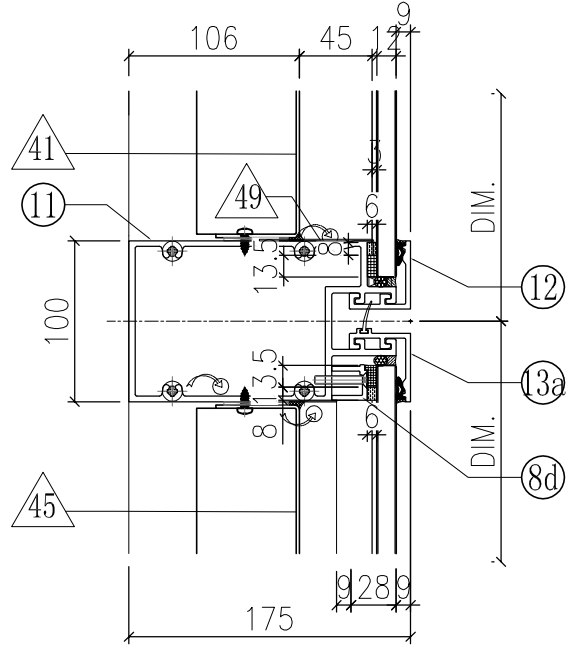


VIEW G

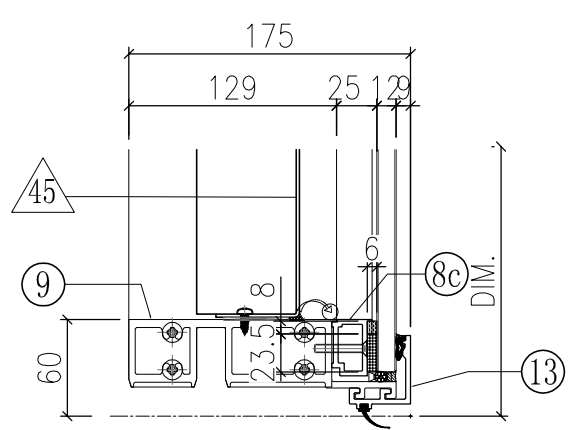

◇ OTHERS (ALUM. & G.M.S. PARTS)			
ITEM	FAB. DWG NO.	LENGTH (mm)	QTY
41	BP-05-06G		1
	253.5 x 776 (BACK PANEL)		
42	AP-01W		1
	3mm THK. ALUM. PLATE		
43	AP-02		2
	3mm THK. ALUM. PLATE		
44			
45	BP-06-01W		1
	253.5 x 2156 (BACK PANEL)		
46	AP-09L-1G	777	1
	1mm THK. ALUM. PLATE		
47	AP-09R-1G	777	1
	1mm THK. ALUM. PLATE		
48	AP-10-T01G	275.5	1
	1mm THK. ALUM. PLATE		
49	AP-10-B01G	275.5	1
	1mm THK. ALUM. PLATE		








○ ALUM. EXTRUSION

ITEM	FAB. DWG NO.	LENGTH (mm)	QTY
1	X85720-07W	3120	1
2	X85725-02RW	3120	1
3	X85756-01-01G	836	1
4	X85756-02-01G	836	1
5	X85756-03-01W	2226	1
6	X85756-04-01W	2226	1
7	X85744-01W	779	1
8	X85744-01W	779	1
8a	X85744-03LW	2221	1
8b	X85744-03RW	2221	1
8c	X85744-05-16W	256.5	1
8d	X85744-06-01W	256.5	1
9	X85730-10-10W	342.5	1
10	X85731-05R-02W	375	1
11	X85732-05-01W	342.5	1
12	X85743-01-18G	342.5	2
13	X85742-01-18W	342.5	1
13a	X85742-02-16W	342.5	1
14	X85461-01L	200	1
15	X85461-01R	200	1
16	X85752-02R	200	1
17	X85751-03A	3020	1

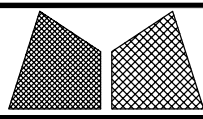


美特鋁質有限公司
MIDI Aluminium Fabricator Ltd.

工程號	J851	類別		物料號	-		
地盘	青衣190	制圖	W. E. X	2020-05-26	圖號	WGPh-1292.5H1-c2	
图纸名称	单元组装图	復核	-	-	數量	-	
修改	A	採用工廠	✓	地盤		單件重量	(KG)
日期	15/10	材料颜色	WHITE+Dark Grey	材料	-		

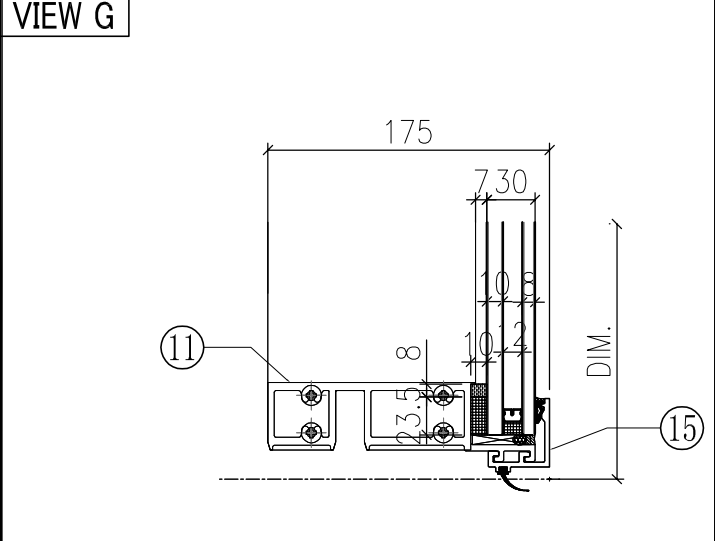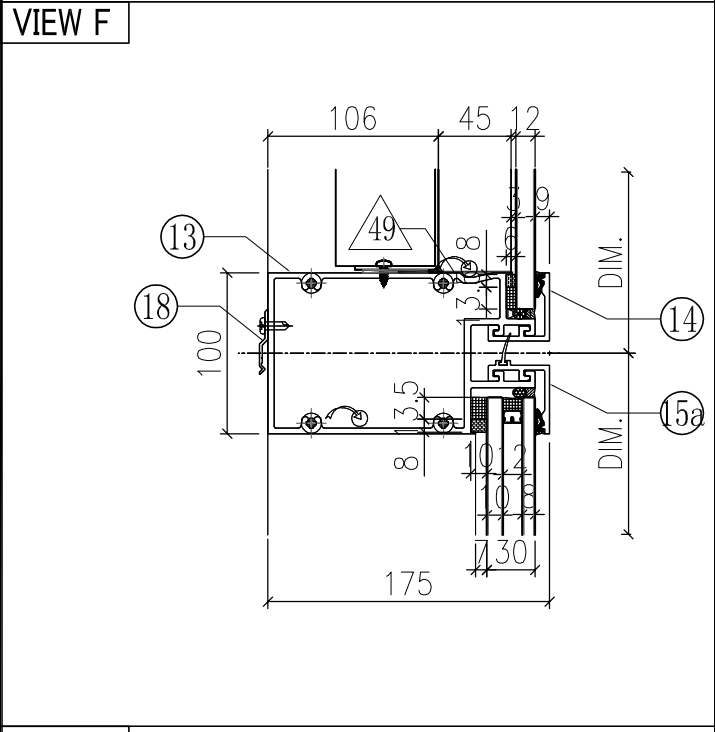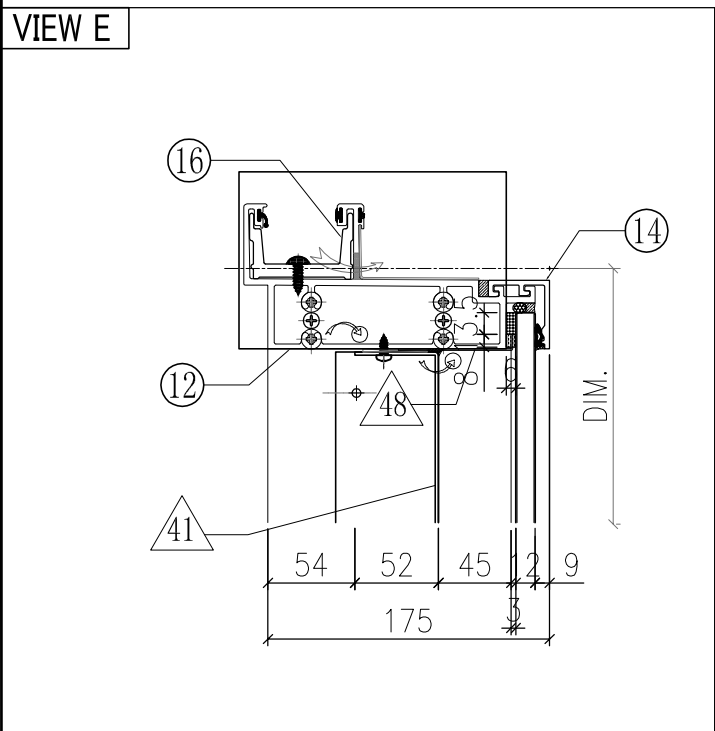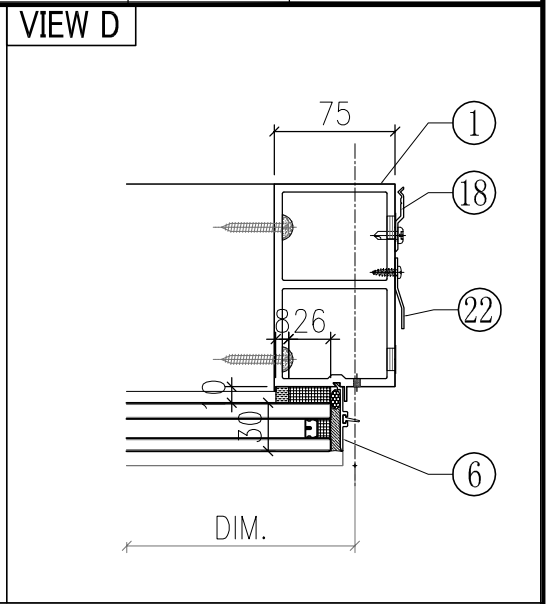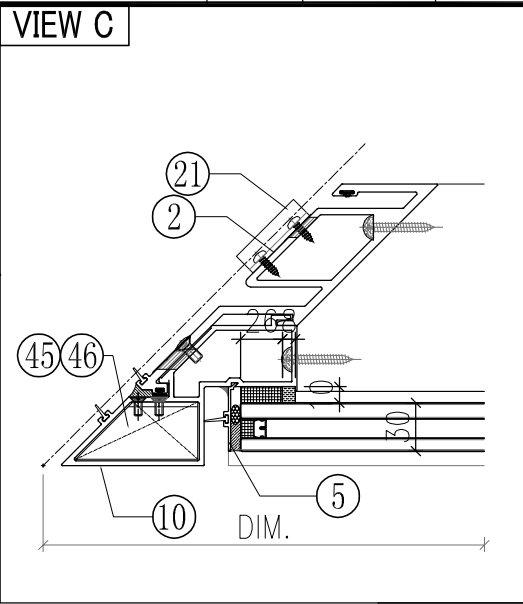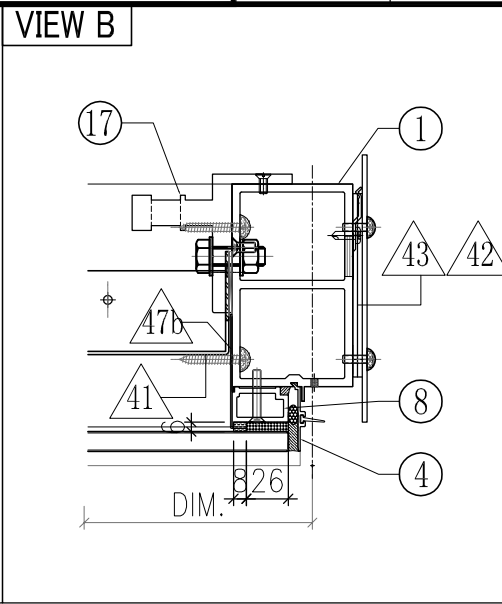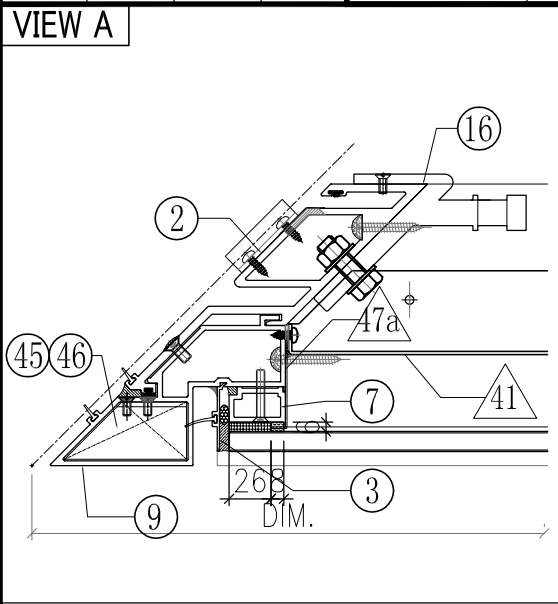

◇ OTHERS (ALUM. & G.M.S. PARTS)			
ITEM	FAB. DWG NO.	LENGTH (mm)	QTY
41	BP-03-01G		1
	1081 x 776 (BACK PANEL)		
42	AP-01W		1
	3mm THK. ALUM. PLATE		
43	AP-02		2
	3mm THK. ALUM. PLATE		
44			
45	AA-02LG		1
	3mm THK. ALUM. ANGLE		
45a	AA-02LW		1
	3mm THK. ALUM. ANGLE		
46	AA-02RG		1
	3mm THK. ALUM. ANGLE		
46a	AA-02RW		1
	3mm THK. ALUM. ANGLE		
47a	AP-09L-3G	777	1
	1mm THK. ALUM. PLATE		
47b	AP-09R-1G	777	1
	1mm THK. ALUM. PLATE		
48	AP-10-T10G	1103	1
	1mm THK. ALUM. PLATE		
49	AP-10-B10G	1103	1
	1mm THK. ALUM. PLATE		


○ ALUM. EXTRUSION			
ITEM	FAB. DWG NO.	LENGTH (mm)	QTY
1	X85725-01RW	3120	1
2	X85724-02W	3120	1
3	X85756-02-01G	836	1
4	X85756-02-01G	836	1
5	X85756-04-01W	2226	1
6	X85756-04-01W	2226	1
7	X85744-01W	779	1
8	X85744-01W	779	1
9	X85727-01LG	865	1
10	X85727-02LW	2312.5	1
11	X85730-04LW	1170	1
12	X85731-04LW	1298	1
13	X85732-02LW	1170	1
14	X85743-01-05G	1170	2
15	X85742-01-05W	1170	1
15a	X85742-02-05W	1170	1
16	X85749-01L	200	1
17	X85461-01R	200	1
18	X85751-01	50	12
19	X85752-03L	250	1
20	X85752-02R	200	1
21	X85218-01	50	3
22	X85751-03A	3020	1
23			
24			

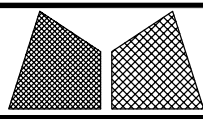


美特鋁質有限公司
MIDI Aluminium Fabricator Ltd.

工程號	J851	類別		物料號	-		
地盘	青衣190	制圖	W. E. X	2020-05-26	圖號	GWFc-357.5H3	
图纸名称	单元组装图	復核	-	-	數量	-	
修改	A	採用工廠	✓	地盤		單件重量	- (KG)
日期	15/10	材料颜色	Dark Grey+WHITE	材料	-		


VIEW A

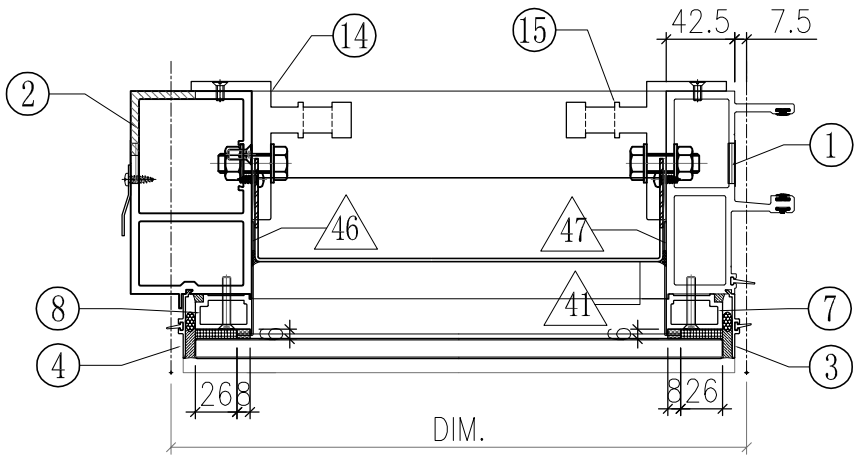


VIEW B

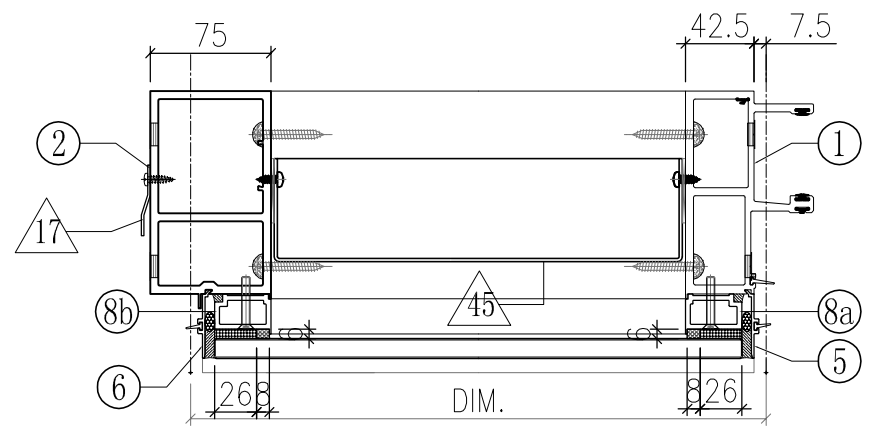


VIEW E

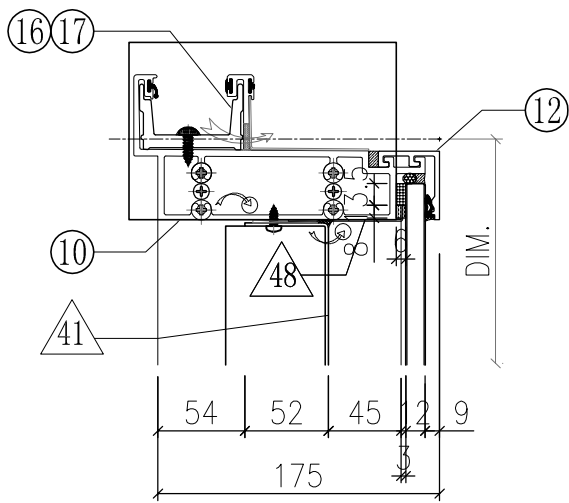

VIEW F

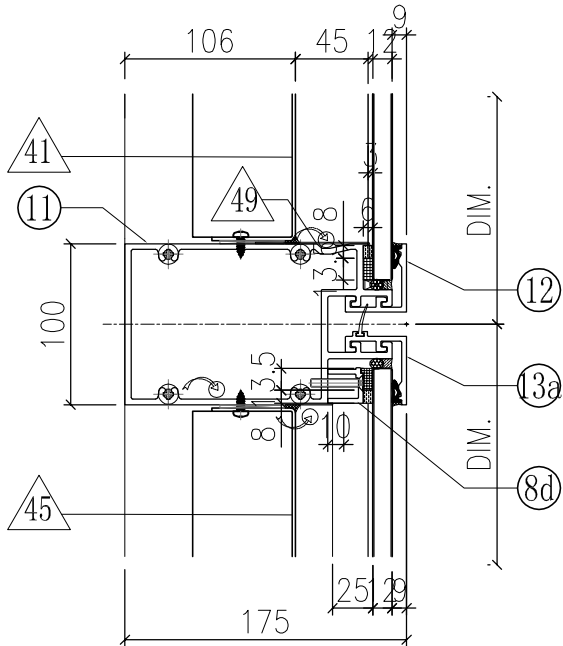

VIEW G

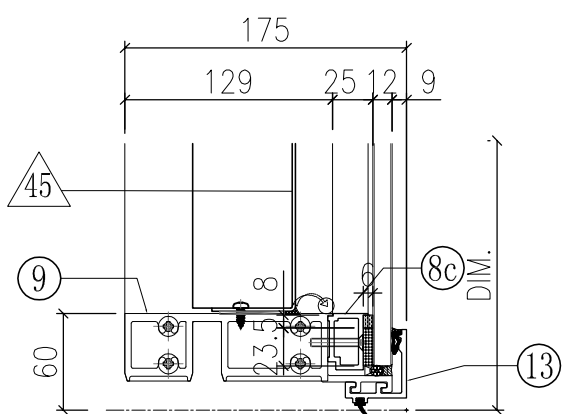


○ ALUM. EXTRUSION

ITEM	FAB. DWG NO.	LENGTH (mm)	QTY
1	X85719-07G	3120	1
2	X85725-02LG	3120	1
3	X85756-01-01W	836	1
4	X85756-02-01W	836	1
5	X85756-03-01G	2226	1
6	X85756-04-01G	2226	1
7	X85744-01G	779	1
8	X85744-01G	779	1
8a	X85744-03LG	2221	1
8b	X85744-03RG	2221	1
8c	X85744-05-16G	256.5	1
8d	X85744-06-01G	256.5	1
9	X85730-10-10G	342.5	1
10	X85731-05L-02G	375	1
11	X85732-05-01G	342.5	1
12	X85743-01-18W	342.5	2
13	X85742-01-18G	342.5	1
13a	X85742-02-16G	342.5	1
14	X85461-01L	200	1
15	X85461-01R	200	1
16	X85752-01	250	1
17	X85752-02L	200	1
18	X85751-03A	3020	1








◇ OTHERS (ALUM. & G.M.S. PARTS)

ITEM	FAB. DWG NO.	LENGTH (mm)	QTY
41	BP-05-06W		1
	253.5 x 776 (BACK PANEL)		
42	AP-01G		1
	3mm THK. ALUM. PLATE		
43	AP-02		2
	3mm THK. ALUM. PLATE		
44			
45	BP-06-01G		1
	253.5 x 2156 (BACK PANEL)		
46	AP-09L-1W	777	1
	1mm THK. ALUM. PLATE		
47	AP-09R-1W	777	1
	1mm THK. ALUM. PLATE		
48	AP-10-T01W	275.5	1
	1mm THK. ALUM. PLATE		
49	AP-10-B01W	275.5	1
	1mm THK. ALUM. PLATE		

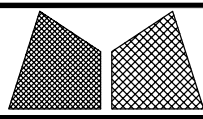


美特鋁質有限公司
MIDI Aluminium Fabricator Ltd.

工程號	J851	類別		物料號	-		
地盘	青衣190	制圖	W. E. X	2020-05-26	圖號	GWff-1292.5H1-c1	
图纸名称	单元组装图	復核	-	-	數量	-	
修改	A	採用工廠	✓	地盤		單件重量	- (KG)
日期	15/10	材料颜色	Dark Grey+WHITE	材料	-	批准	-

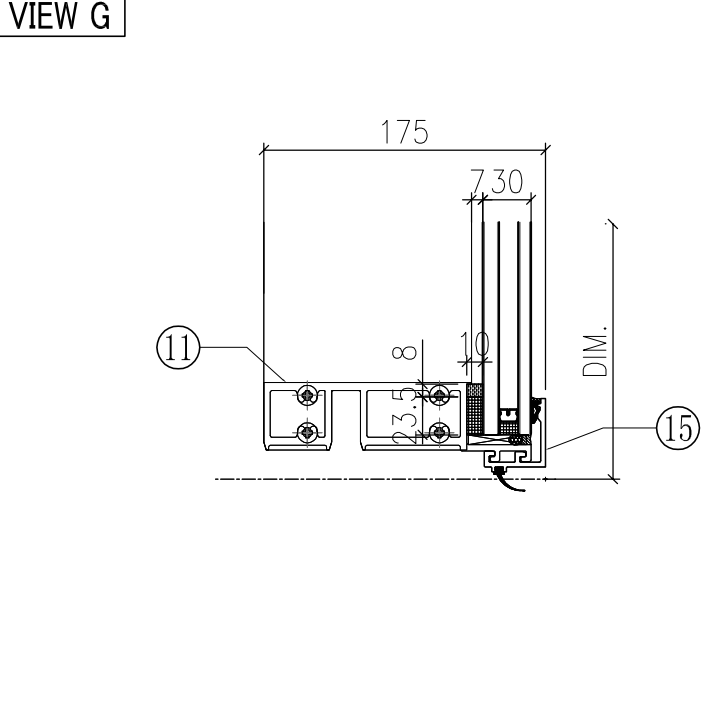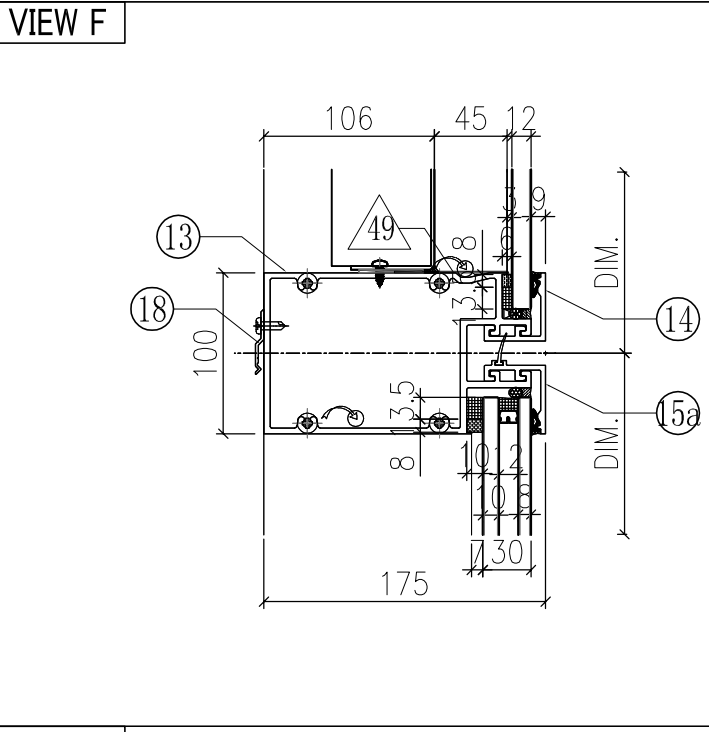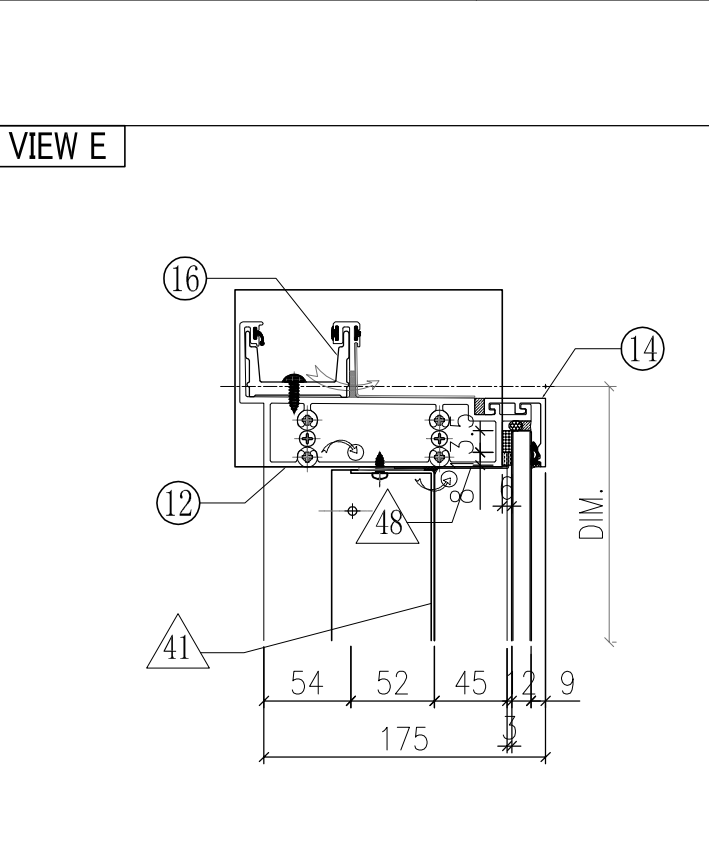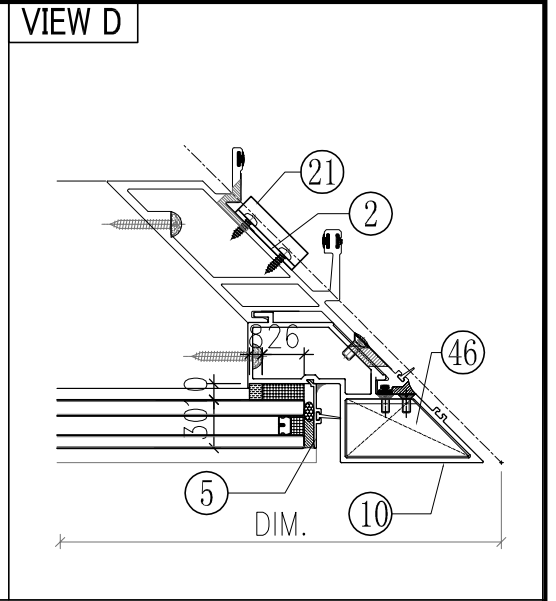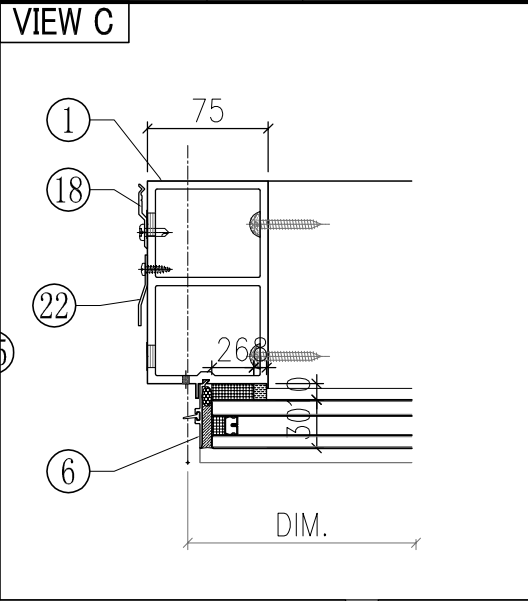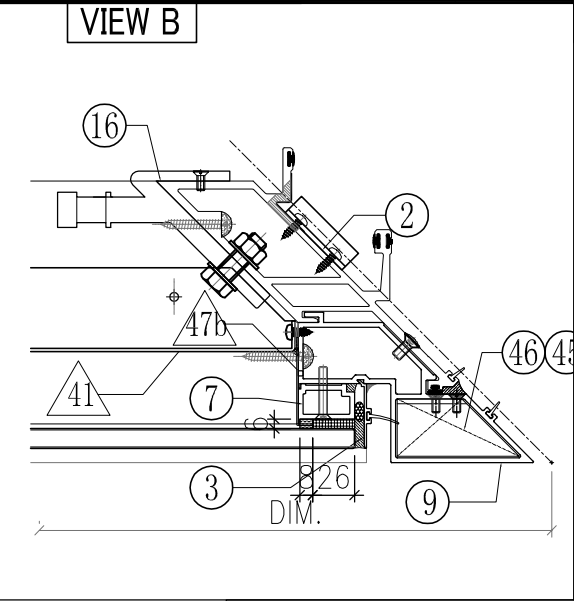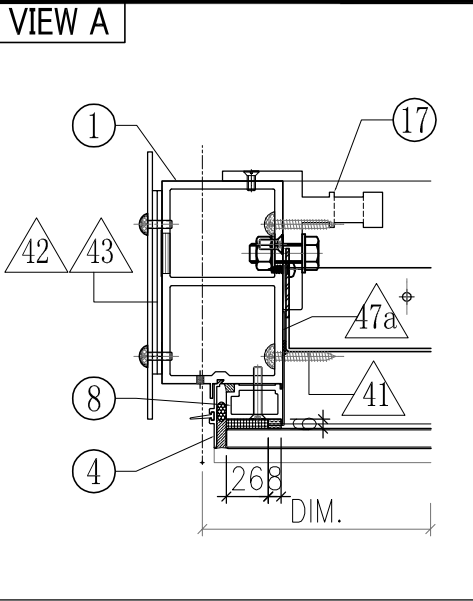

◇ OTHERS (ALUM. & G.M.S. PARTS)			
ITEM	FAB. DWG NO.	LENGTH (mm)	QTY
41	BP-02-02W		1
	1081 x 776 (BACK PANEL)		
42	AP-01G		1
	3mm THK. ALUM. PLATE		
43	AP-02		2
	3mm THK. ALUM. PLATE		
44			
45	AA-02LG		1
	3mm THK. ALUM. ANGLE		
45a	AA-02LW		1
	3mm THK. ALUM. ANGLE		
46	AA-02RG		1
	3mm THK. ALUM. ANGLE		
46a	AA-02RW		1
	3mm THK. ALUM. ANGLE		
47a	AP-09L-1W	777	1
	1mm THK. ALUM. PLATE		
47b	AP-09R-3W	777	1
	1mm THK. ALUM. PLATE		
48	AP-10-T10W	1103	1
	1mm THK. ALUM. PLATE		
49	AP-10-B10W	1103	1
	1mm THK. ALUM. PLATE		


○ ALUM. EXTRUSION			
ITEM	FAB. DWG NO.	LENGTH (mm)	QTY
1	X85725-01LG	3120	1
2	X85723-03G	3120	1
3	X85756-02-01W	836	1
4	X85756-02-01W	836	1
5	X85756-04-01G	2226	1
6	X85756-04-01G	2226	1
7	X85744-01G	779	1
8	X85744-01G	779	1
9	X85727-01RW	865	1
10	X85727-02RG	2312.5	1
11	X85730-04RG	1170	1
12	X85731-04RG	1298	1
13	X85732-02RG	1170	1
14	X85743-01-05W	1170	2
15	X85742-01-05G	1170	1
15a	X85742-02-05G	1170	1
16	X85749-01R	200	1
17	X85461-01L	200	1
18	X85751-01	50	12
19	X85752-03R	250	1
20	X85752-02L	200	1
21	X85218-01	50	3
22	X85751-03A	3020	1
23			
24			

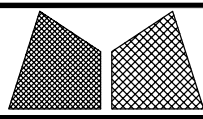


美特鋁質有限公司
MIDI Aluminium Fabricator Ltd.

工程號	J851	類別		物料號	-
地盘	青衣190	制圖	W. E. X	2020-05-26	圖號 WFD-357.5H3
图纸名称	单元组装图	復核	-	-	數量 -
修改 A	採用工廠 ✓ 地盘	批准	-	-	單件重量 - (KG)
日期 15/10	材料颜色 WHITE	材料	-		


VIEW A

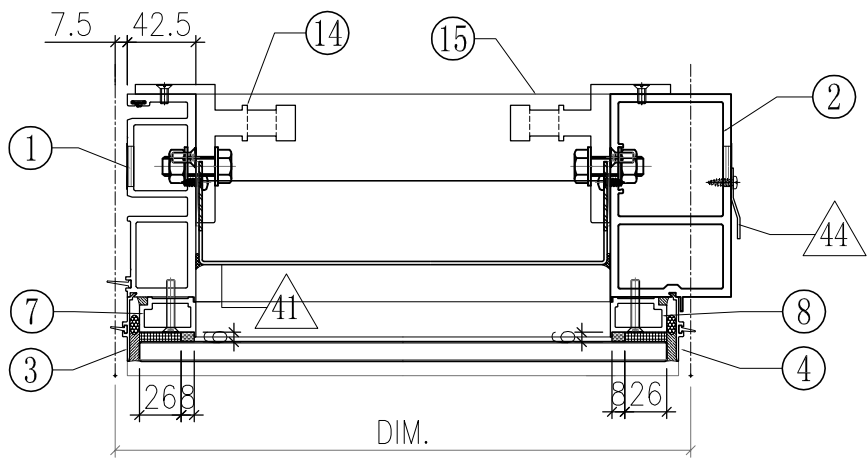


VIEW B

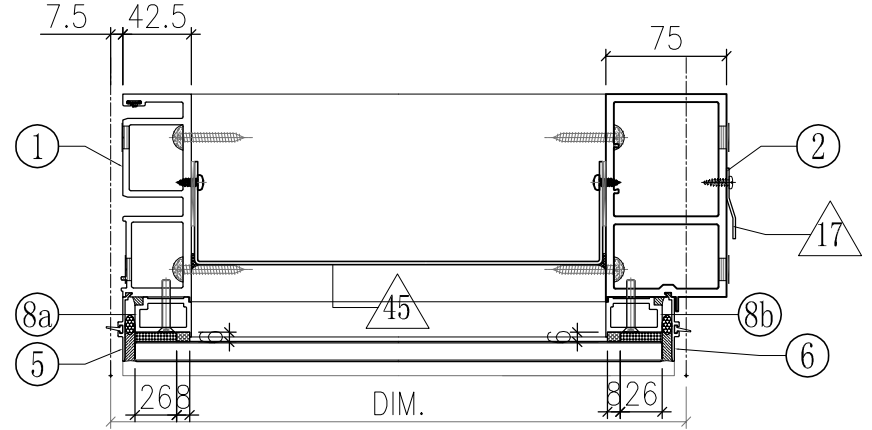


VIEW E

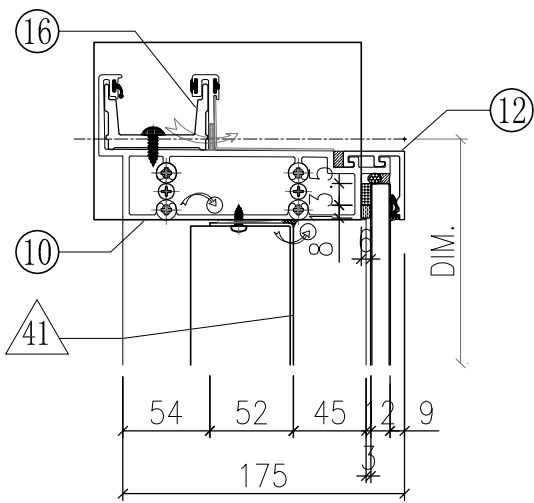

VIEW F

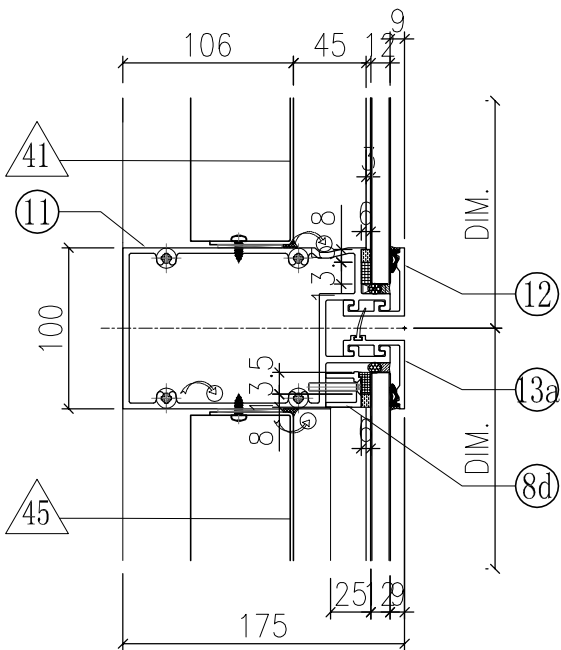

VIEW G

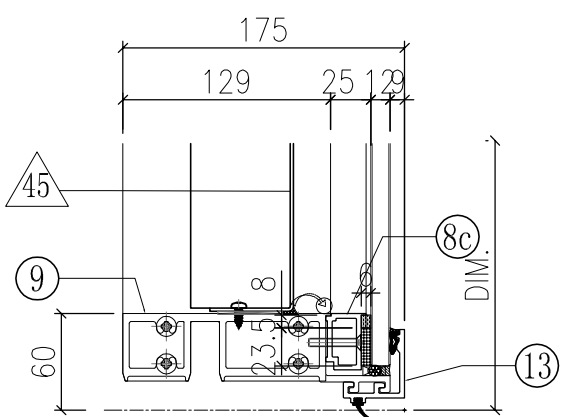


○ ALUM. EXTRUSION

ITEM	FAB. DWG NO.	LENGTH (mm)	QTY
1	X85720-07W	3120	1
2	X85725-02RW	3120	1
3	X85756-01-01W	836	1
4	X85756-02-01W	836	1
5	X85756-03-01W	2226	1
6	X85756-04-01W	2226	1
7	X85744-01W	779	1
8	X85744-01W	779	1
8a	X85744-03LW	2221	1
8b	X85744-03RW	2221	1
8c	X85744-05-16W	256.5	1
8c	X85744-06-01W	256.5	1
9	X85730-10-10W	342.5	1
10	X85731-05R-02W	375	1
11	X85732-05-01W	342.5	1
12	X85743-01-18W	342.5	2
13	X85742-01-18W	342.5	1
13a	X85742-02-16W	342.5	1
14	X85461-01L	200	1
15	X85461-01R	200	1
16	X85752-02R	200	1
17	X85751-03A	3020	1






◇ OTHERS (ALUM. & G.M.S. PARTS)

ITEM	FAB. DWG NO.	LENGTH (mm)	QTY
41	BP-05-06W 253.5 x 776 (BACK PANEL)		1
42	AP-01W 3mm THK. ALUM. PLATE		1
43	AP-02 3mm THK. ALUM. PLATE		2
44			
45	BP-06-01W 253.5 x 2156 (BACK PANEL)		1
46	-	-	-

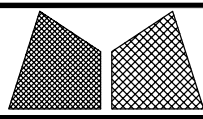


美特鋁質有限公司
MIDI Aluminium Fabricator Ltd.

工程號	J851	類別		物料號	-		
地盘	青衣190	制圖	W. E. X	2020-05-26	圖號	WFC-357.5H3	
图纸名称	单元组装图	復核	-	-	數量	-	
修改	A	採用工廠	✓	地盤		單件重量	- (KG)
日期	15/10	材料颜色	WHITE	材料	-		

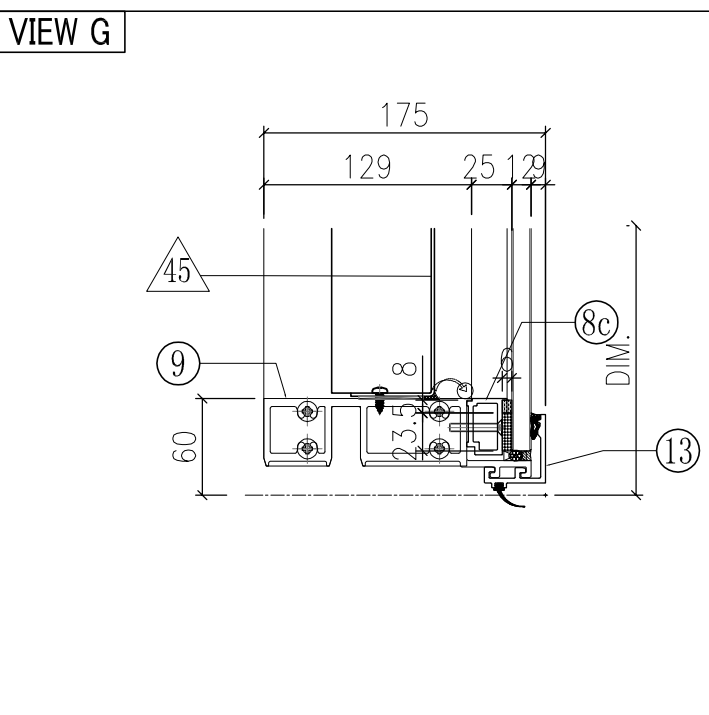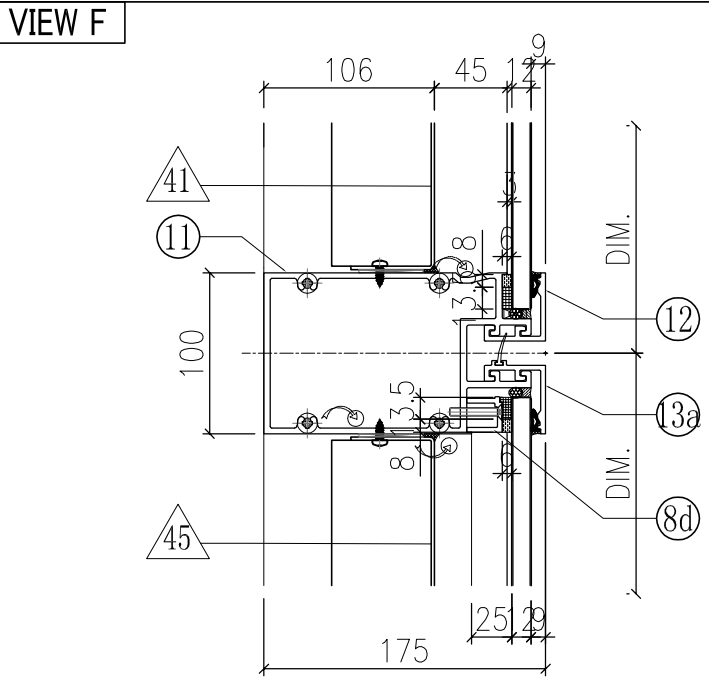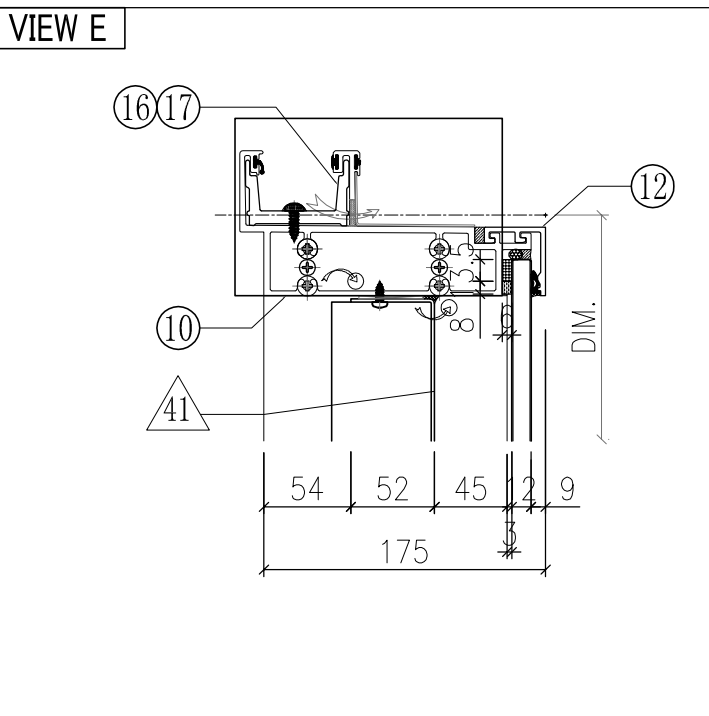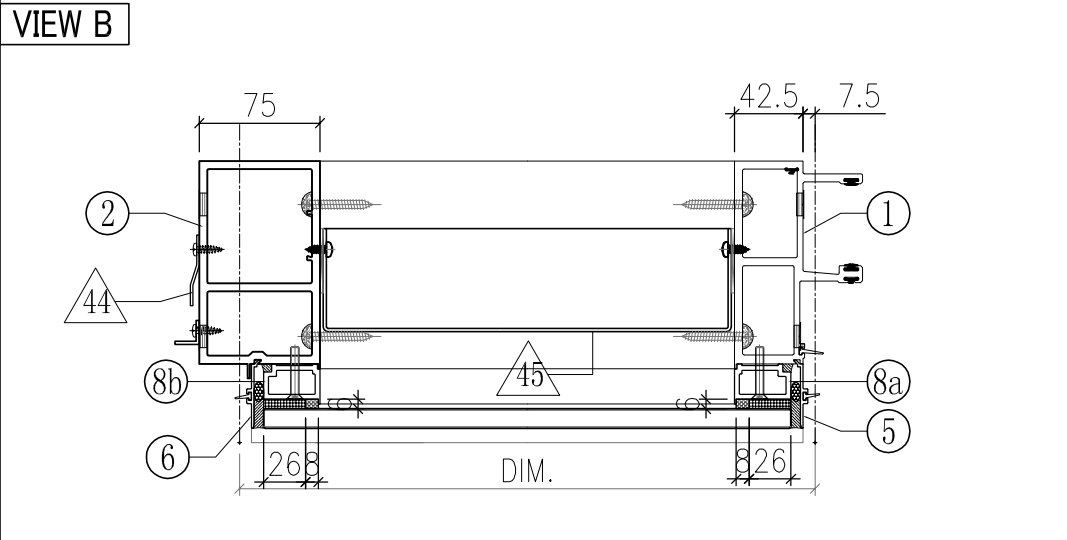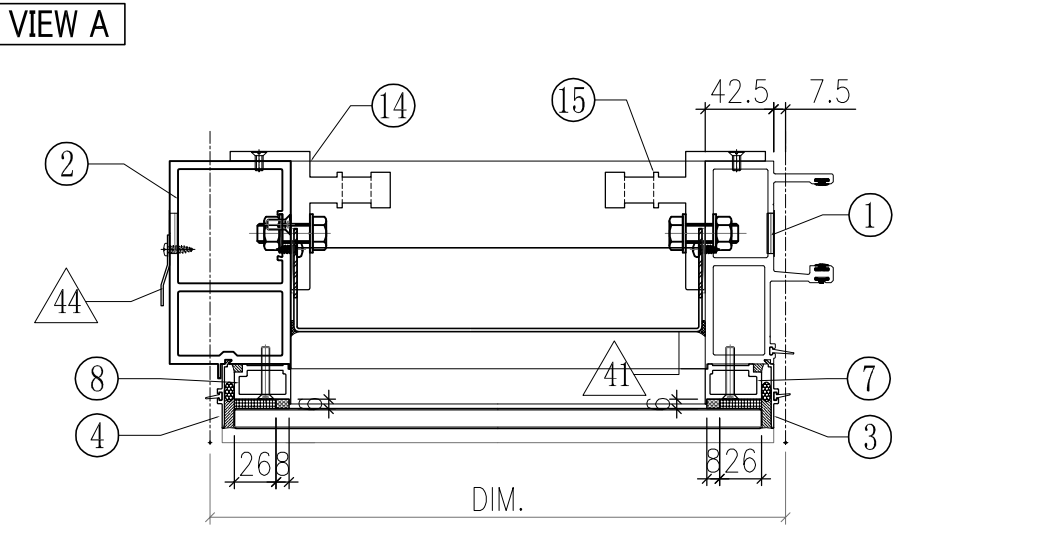








○ ALUM. EXTRUSION			
ITEM	FAB. DWG NO.	LENGTH (mm)	QTY
1	X85719-07W	3120	1
2	X85725-02LW	3120	1
3	X85756-01-01W	836	1
4	X85756-02-01W	836	1
5	X85756-03-01W	2226	1
6	X85756-04-01W	2226	1
7	X85744-01W	779	1
8	X85744-01W	779	1
8a	X85744-03LW	2221	1
8b	X85744-03RW	2221	1
8c	X85744-05-16W	256.5	1
8d	X85744-06-01W	256.5	1
9	X85730-10-10W	342.5	1
10	X85731-05L-02W	375	1
11	X85732-05-01W	342.5	1
12	X85743-01-18W	342.5	2
13	X85742-01-18W	342.5	1
13a	X85742-02-16W	342.5	1
14	X85461-01L	200	1
15	X85461-01R	200	1
16	X85752-01	250	1
17	X85752-02L	200	1
18	X85751-03A	3020	1

◇ OTHERS (ALUM. & G.M.S. PARTS)			
ITEM	FAB. DWG NO.	LENGTH (mm)	QTY
41	BP-05-06W		1
	253.5 x 776 (BACK PANEL)		
42	AP-01W		1
	3mm THK. ALUM. PLATE		
43	AP-02		2
	3mm THK. ALUM. PLATE		
44			
45	BP-06-01W		1
	253.5 x 2156 (BACK PANEL)		
46	-	-	-

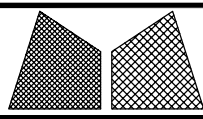

美特鋁質有限公司
MIDI Aluminium Fabricator Ltd.

工程號	J851	類別		物料號	-		
地盘	青衣190	制圖	W. E. X	2020-05-26	圖號	WPh-1292.5H1-c2	
图纸名称	单元组装图	復核	-	-	數量	-	
修改	A	採用工廠	✓	地盤		單件重量	- (KG)
日期	15/10	材料颜色	WHITE	材料	-	批准	-

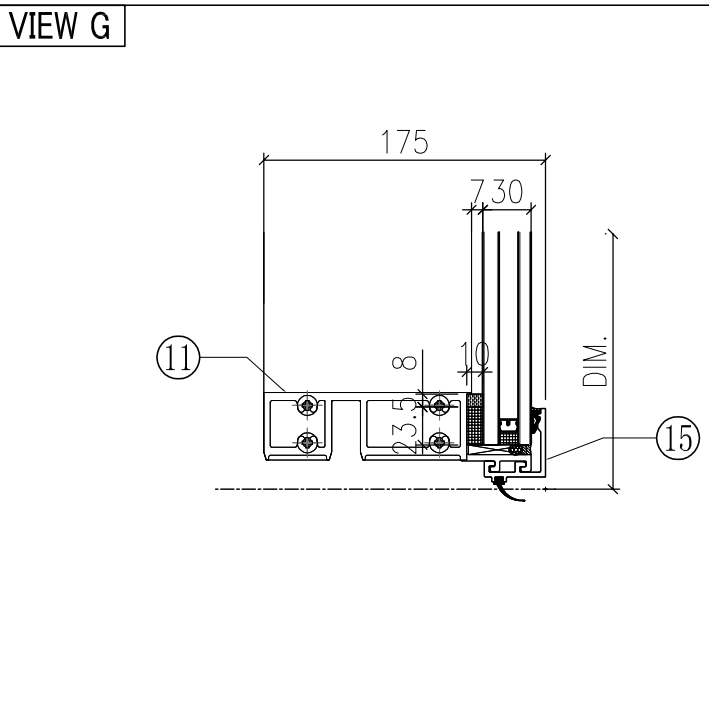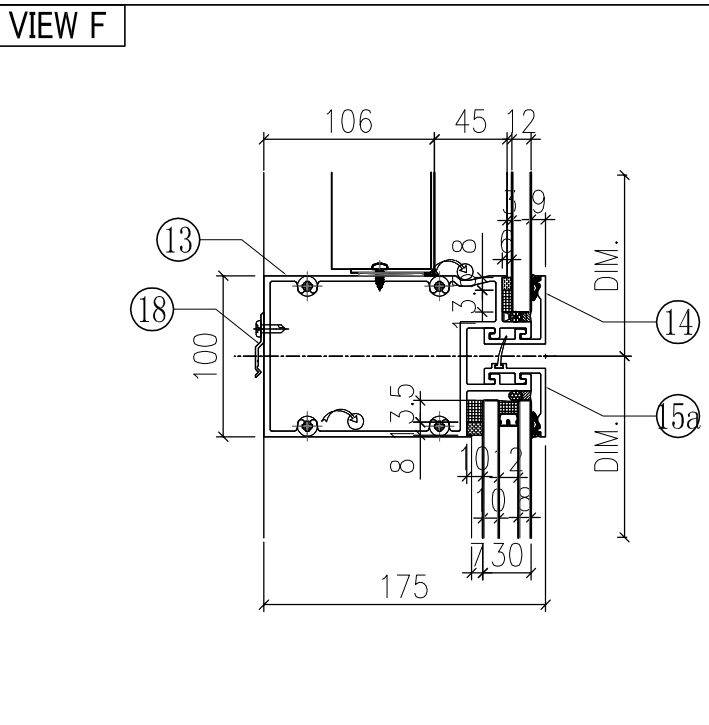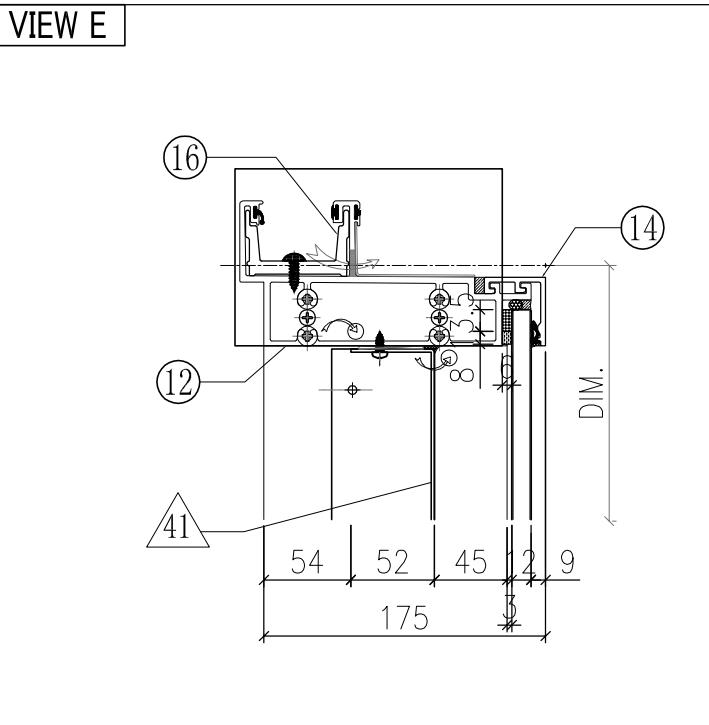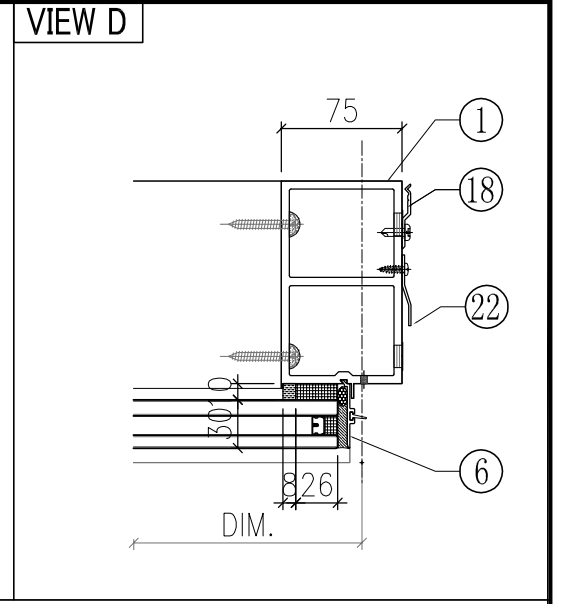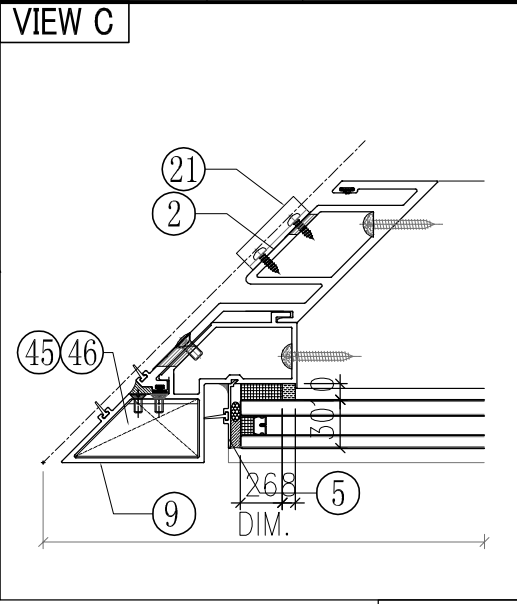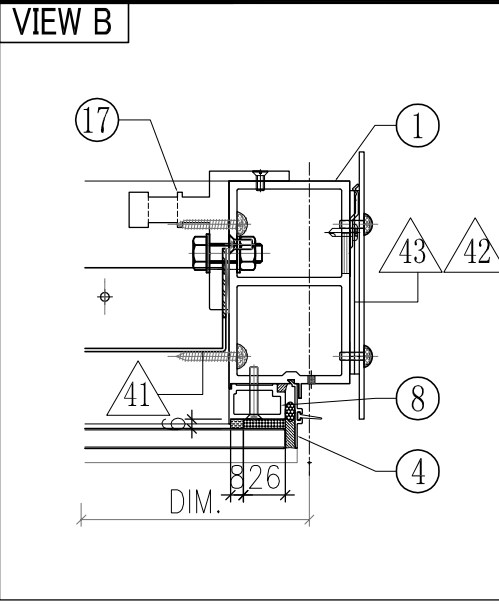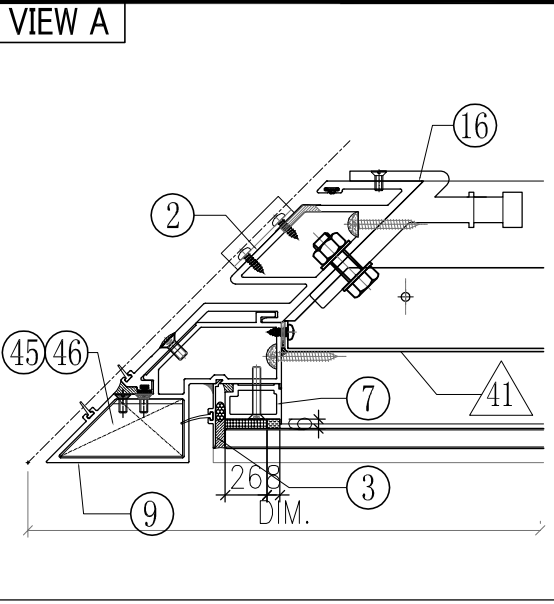


○ ALUM. EXTRUSION

ITEM	FAB. DWG NO.	LENGTH (mm)	QTY
1	X85725-01RW	3120	1
2	X85724-02W	3120	1
3	X85756-02-01W	836	1
4	X85756-02-01W	836	1
5	X85756-04-01W	2226	1
6	X85756-04-01W	2226	1
7	X85744-01W	779	1
8	X85744-01W	779	1
9	X85727-04LW	3135	1
10			
11	X85730-04LW	1170	1
12	X85731-04LW	1298	1
13	X85732-02LW	1170	1
14	X85743-01-05W	1170	2
15	X85742-01-05W	1170	1
15a	X85742-02-05W	1170	1
16	X85749-01L	200	1
17	X85461-01R	200	1
18	X85751-01	50	12
19	X85752-03L	250	1
20	X85752-02R	200	1
21	X85218-01	50	3
22	X85751-03A	3020	1
23			
24			








◇ OTHERS (ALUM. & G.M.S. PARTS)

ITEM	FAB. DWG NO.	LENGTH (mm)	QTY
41	BP-03-01W		1
	1081 x 776 (BACK PANEL)		
42	AP-01W		1
	3mm THK. ALUM. PLATE		
43	AP-02		2
	3mm THK. ALUM. PLATE		
44			
45	AA-02LW		1
	3mm THK. ALUM. ANGLE		
46	AA-02RW		1
	3mm THK. ALUM. ANGLE		

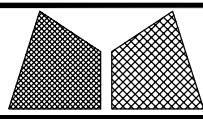


美特鋁質有限公司
MIDI Aluminium Fabricator Ltd.

工程號	J851	類別		物料號	-		
地盘	青衣190	制圖	W. E. X	2020-05-26	圖號	WFf-1292.5H1-c1	
图纸名称	单元组装图	復核	-	-	數量	-	
修改	A	採用工廠	✓	地盤		單件重量	- (KG)
日期	15/10	材料颜色	WHITE	材料	-	批准	-

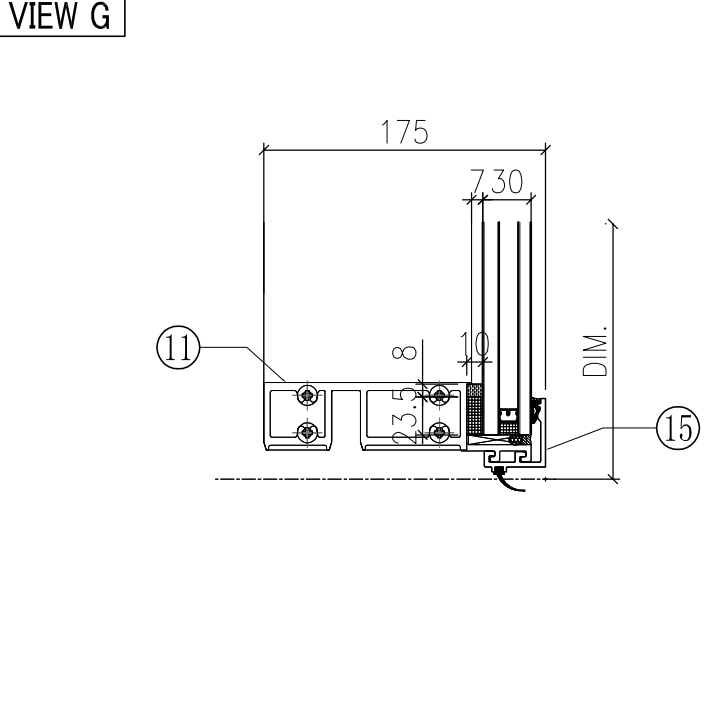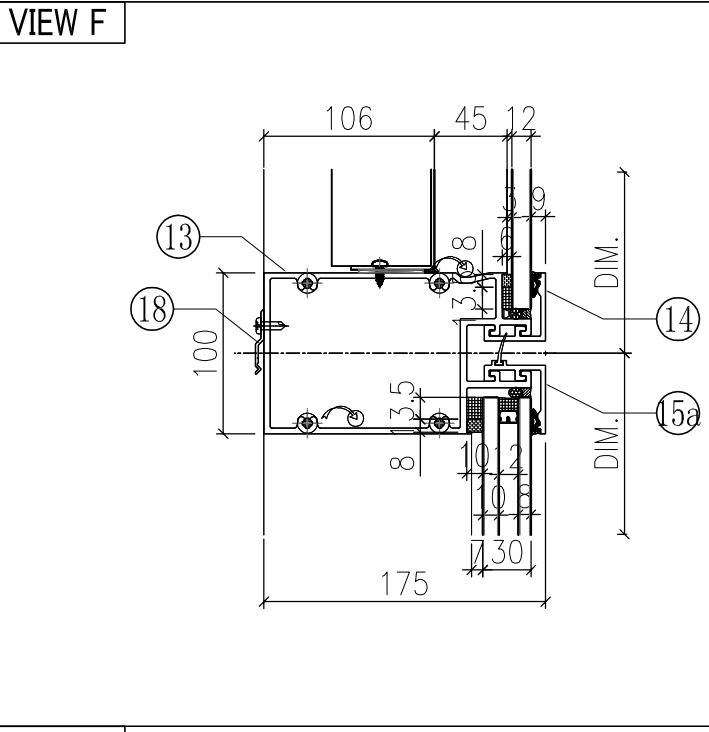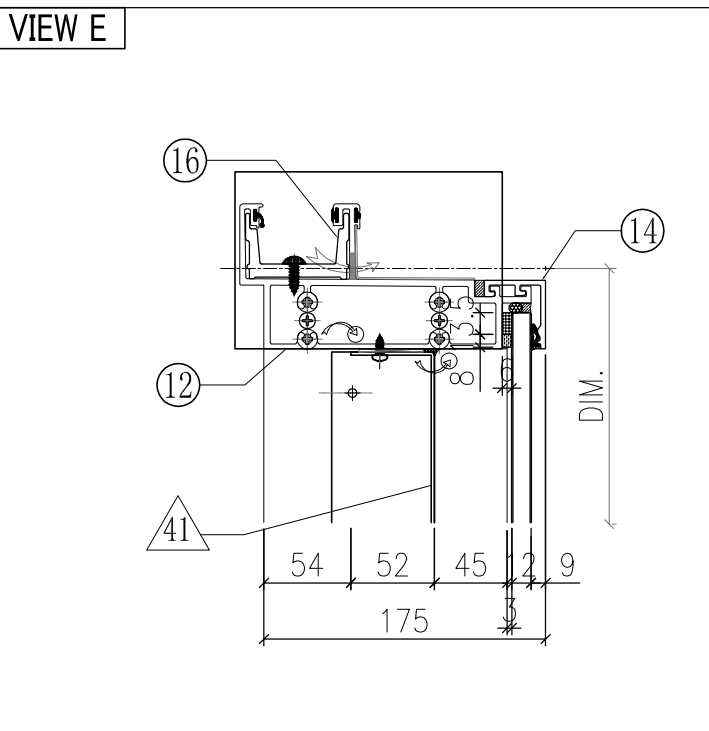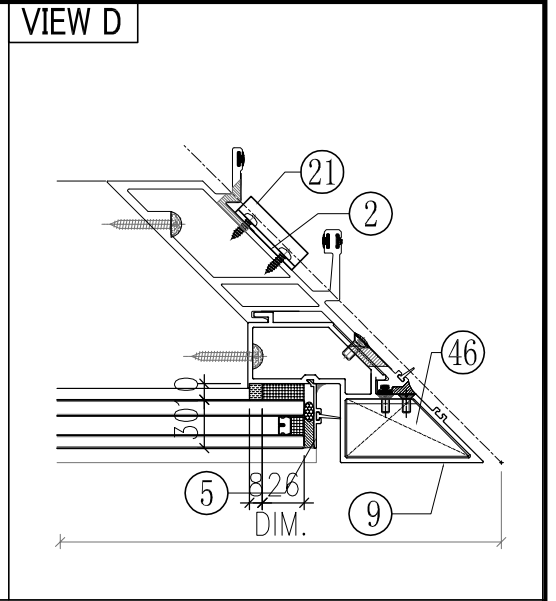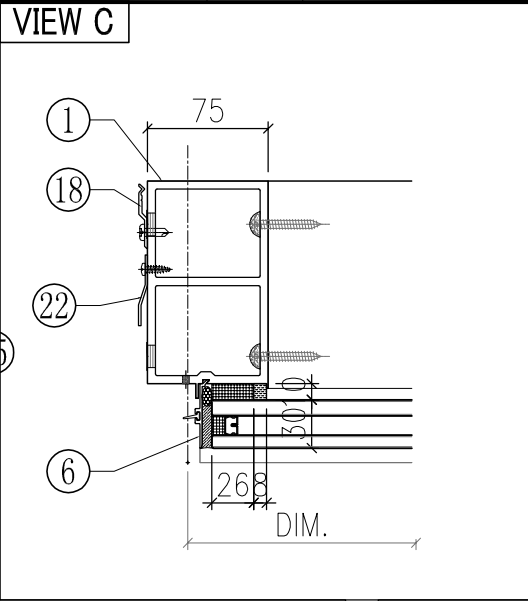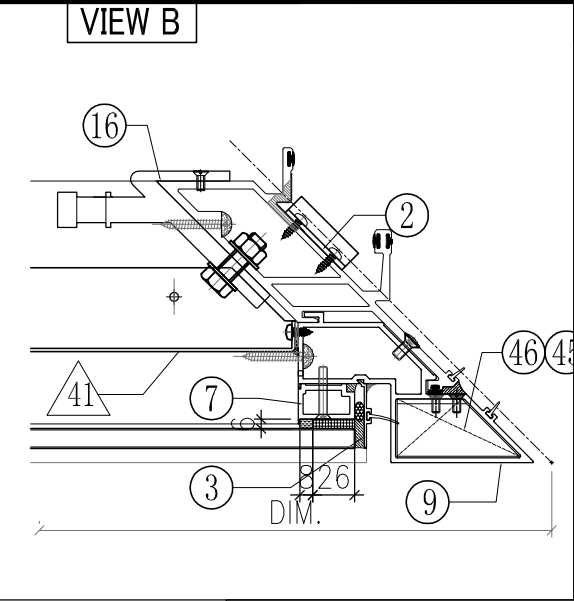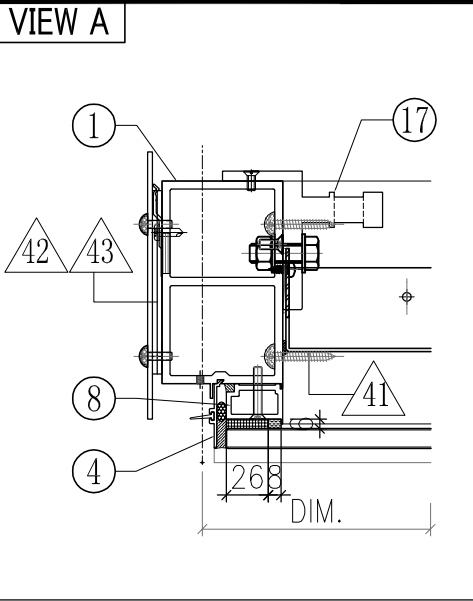






◇ OTHERS (ALUM. & G.M.S. PARTS)			
ITEM	FAB. DWG NO.	LENGTH (mm)	QTY
41	BP-02-02W		1
	1081 x 776 (BACK PANEL)		
42	AP-01W		1
	3mm THK. ALUM. PLATE		
43	AP-02		2
	3mm THK. ALUM. PLATE		
44			
45	AA-02LW		1
	3mm THK. ALUM. ANGLE		
46	AA-02RW		1
	3mm THK. ALUM. ANGLE		

○ ALUM. EXTRUSION			
ITEM	FAB. DWG NO.	LENGTH (mm)	QTY
1	X85725-01LW	3120	1
2	X85723-03W	3120	1
3	X85756-02-01W	836	1
4	X85756-02-01W	836	1
5	X85756-04-01W	2226	1
6	X85756-04-01W	2226	1
7	X85744-01W	779	1
8	X85744-01W	779	1
9	X85727-04RW	3315	1
10			
11	X85730-04RW	1170	1
12	X85731-04RW	1298	1
13	X85732-02RW	1170	1
14	X85743-01-05W	1170	2
15	X85742-01-05W	1170	1
15a	X85742-02-05W	1170	1
16	X85749-01R	200	1
17	X85461-01L	200	1
18	X85751-01	50	12
19	X85752-03R	250	1
20	X85752-02L	200	1
21	X85218-01	50	3
22	X85751-03A	3020	1
23			
24			

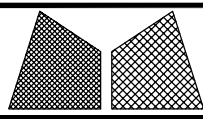


美特鋁質有限公司
MIDI Aluminium Fabricator Ltd.

工程號	J851	類別		物料號	-		
地盘	青衣190	制圖	W. E. X	2020-05-26	圖號	GFd-357.5H3	
图纸名称	单元组装图	復核	-	-	數量	-	
修改	A	採用工廠	✓	地盤		單件重量	- (KG)
日期	15/10	材料颜色	Dark Grey	材料	-		

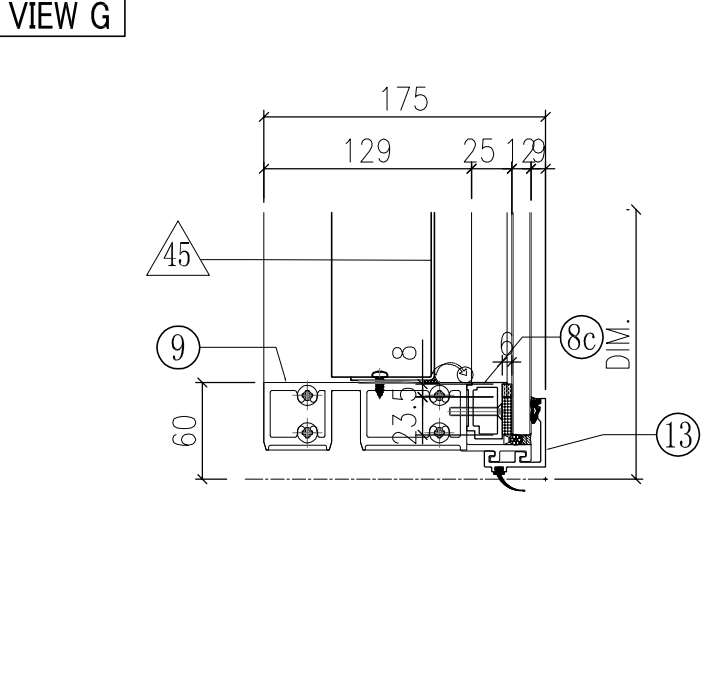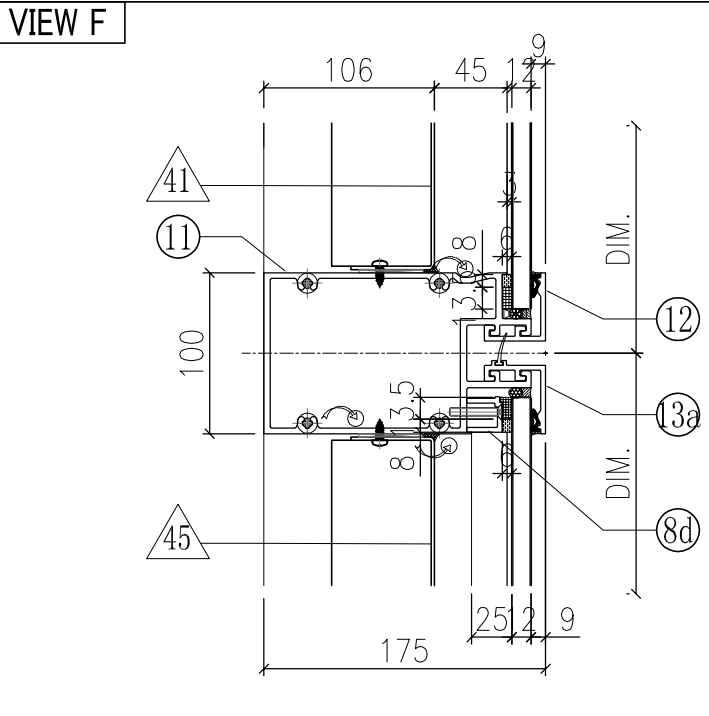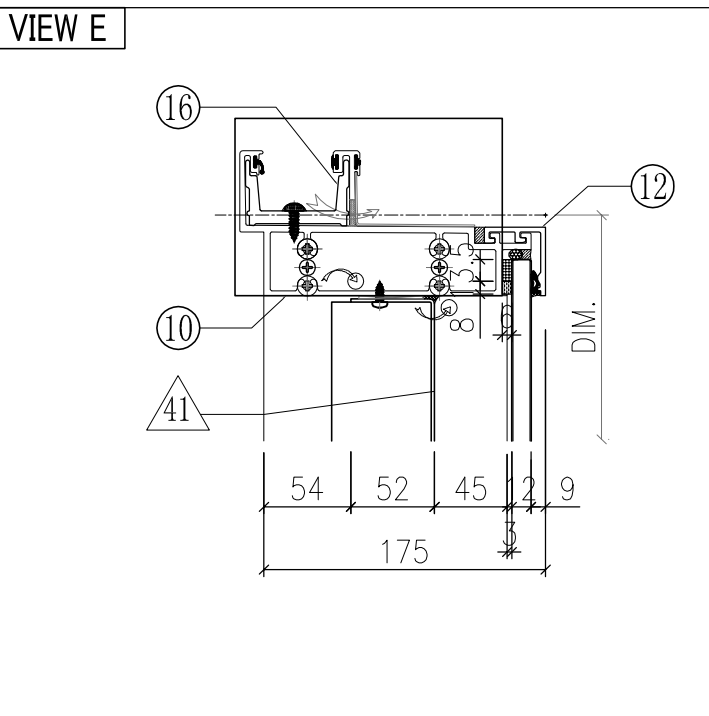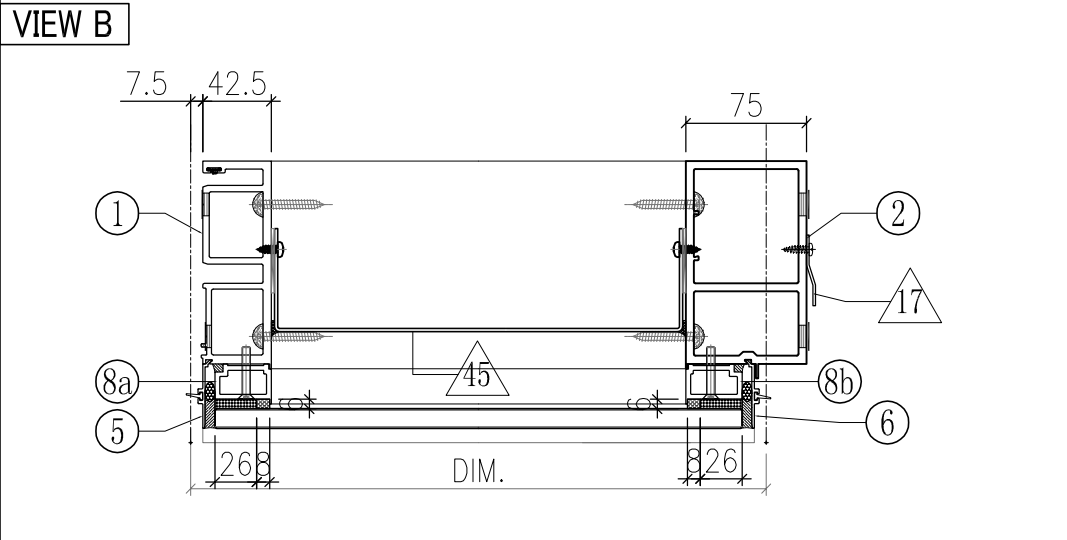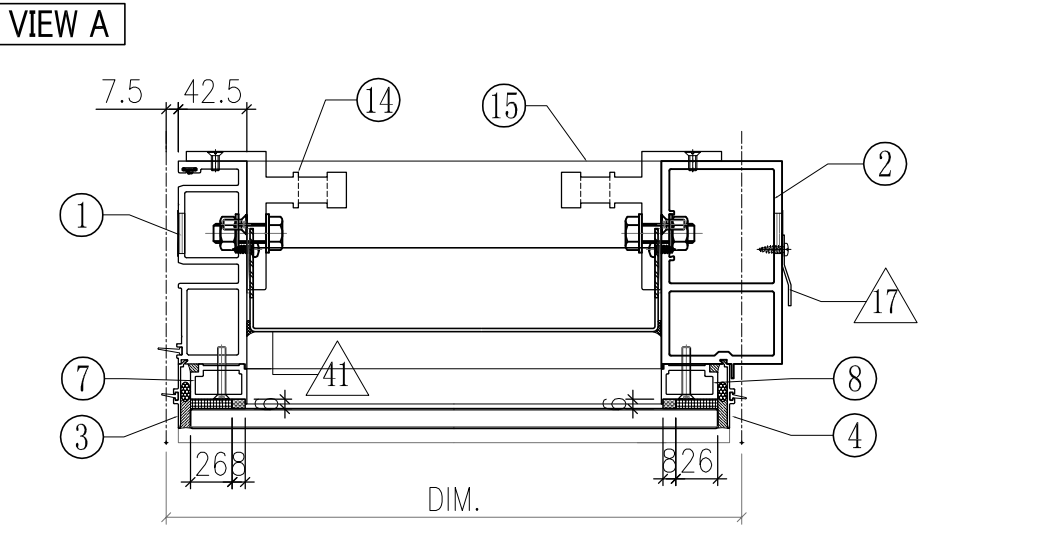

○ ALUM. EXTRUSION			
ITEM	FAB. DWG NO.	LENGTH (mm)	QTY
1	X85720-07G	3120	1
2	X85725-02RG	3120	1
3	X85756-01-01G	836	1
4	X85756-02-01G	836	1
5	X85756-03-01G	2226	1
6	X85756-04-01G	2226	1
7	X85744-01G	779	1
8	X85744-01G	779	1
8a	X85744-03LG	2221	1
8b	X85744-03RG	2221	1
8c	X85744-05-16G	256.5	1
8d	X85744-06-01G	256.5	1
9	X85730-10-10G	342.5	1
10	X85731-05R-02G	375	1
11	X85732-05-01G	342.5	1
12	X85743-01-18G	342.5	2
13	X85742-01-18G	342.5	1
13a	X85742-02-16G	342.5	1
14	X85461-01L	200	1
15	X85461-01R	200	1
16	X85752-02R	200	1
17	X85751-03A	3020	1


◇ OTHERS (ALUM. & G.M.S. PARTS)			
ITEM	FAB. DWG NO.	LENGTH (mm)	QTY
41	BP-05-06G		1
	253.5 x 776 (BACK PANEL)		
42	AP-01G		1
	3mm THK. ALUM. PLATE		
43	AP-02		2
	3mm THK. ALUM. PLATE		
44			
45	BP-06-01G		1
	253.5 x 2156 (BACK PANEL)		
46	-	-	-

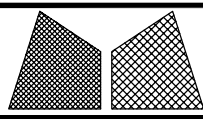


美特鋁質有限公司
MIDI Aluminium Fabricator Ltd.

工程號	J851	類別		物料號	-		
地盘	青衣190	制圖	W. E. X	2020-05-26	圖號	GFC-357.5H3	
图纸名称	单元组装图	復核	-	-	數量	-	
修改	A	採用工廠	✓	地盤		單件重量	- (KG)
日期	15/10	材料颜色	Dark Grey	材料	-		


VIEW A

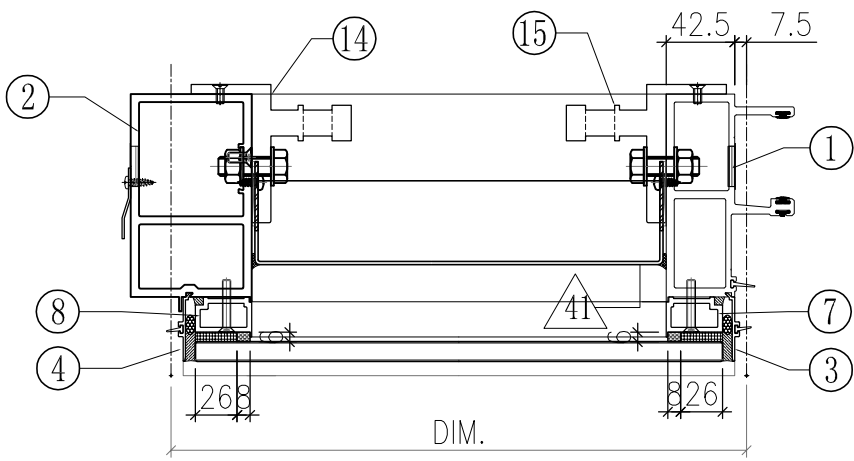


VIEW B

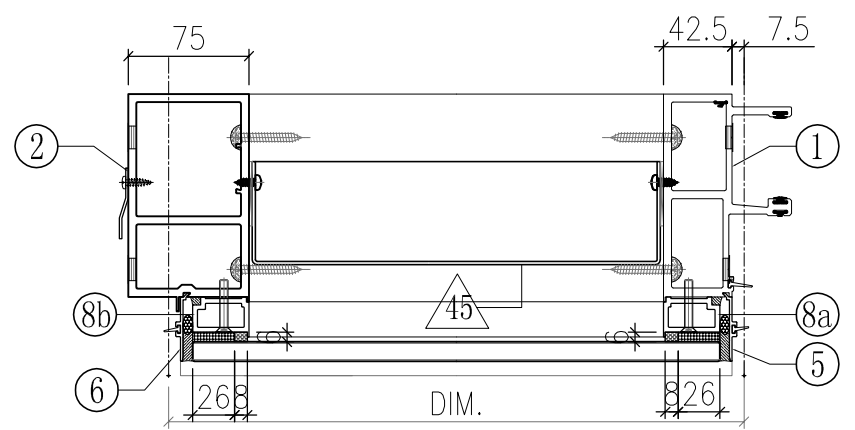


VIEW E

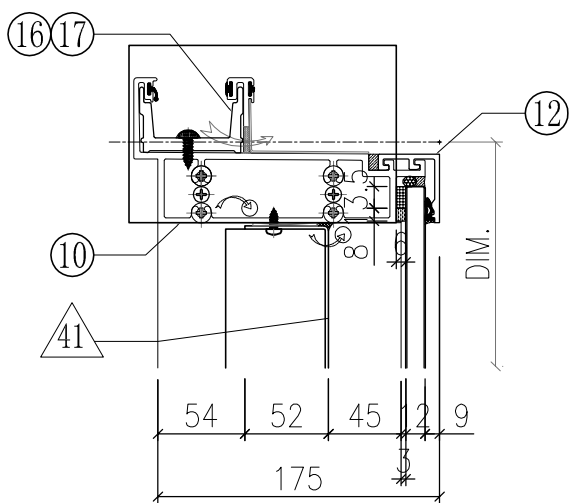

VIEW F

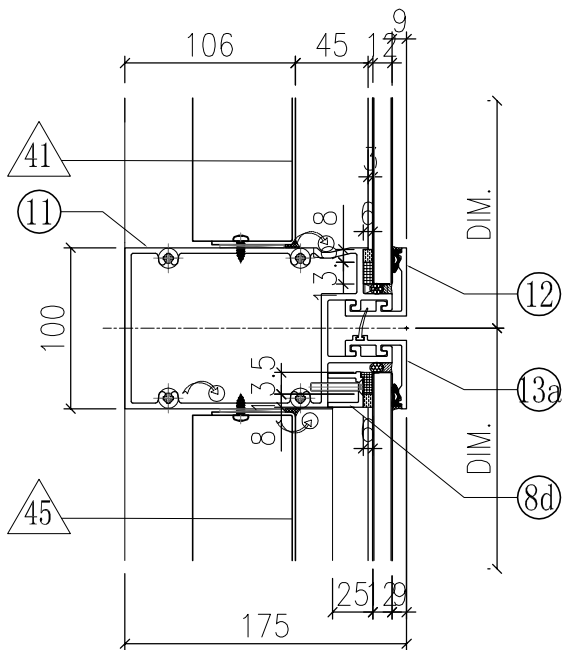

VIEW G

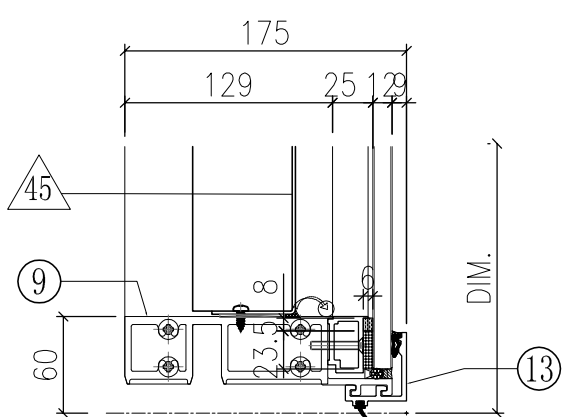


○ ALUM. EXTRUSION

ITEM	FAB. DWG NO.	LENGTH (mm)	QTY
1	X85719-07G	3120	1
2	X85725-02LG	3120	1
3	X85756-01-01G	836	1
4	X85756-02-01G	836	1
5	X85756-03-01G	2226	1
6	X85756-04-01G	2226	1
7	X85744-01G	779	1
8	X85744-01G	779	1
8a	X85744-03LG	2221	1
8b	X85744-03RG	2221	1
8c	X85744-05-16G	256.5	1
8d	X85744-06-01G	256.5	1
9	X85730-10-10G	342.5	1
10	X85731-05L-02G	375	1
11	X85732-05-01G	342.5	1
12	X85743-01-18G	342.5	2
13	X85742-01-18G	342.5	1
13a	X85742-02-16G	342.5	1
14	X85461-01L	200	1
15	X85461-01R	200	1
16	X85752-01	250	1
17	X85752-02L	200	1
18	X85751-03A	3020	1








◇ OTHERS (ALUM. & G.M.S. PARTS)

ITEM	FAB. DWG NO.	LENGTH (mm)	QTY
41	BP-05-06G		1
	253.5 x 776 (BACK PANEL)		
42	AP-01G		1
	3mm THK. ALUM. PLATE		
43	AP-02		2
	3mm THK. ALUM. PLATE		
44	-	-	-
	-	-	-
45	BP-06-01G		1
	253.5 x 2156 (BACK PANEL)		
46	-	-	-
	-	-	-

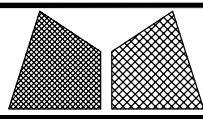


美特鋁質有限公司
MIDI Aluminium Fabricator Ltd.

工程號	J851	類別		物料號	-		
地盘	青衣190	制圖	W. E. X	2020-05-26	圖號	GFf-1292.5H1-c1	
图纸名称	单元组装图	復核	-	-	數量	-	
修改	A	採用工廠	✓	地盤		單件重量	- (KG)
日期	15/10	材料颜色	Dark Grey	材料	-		

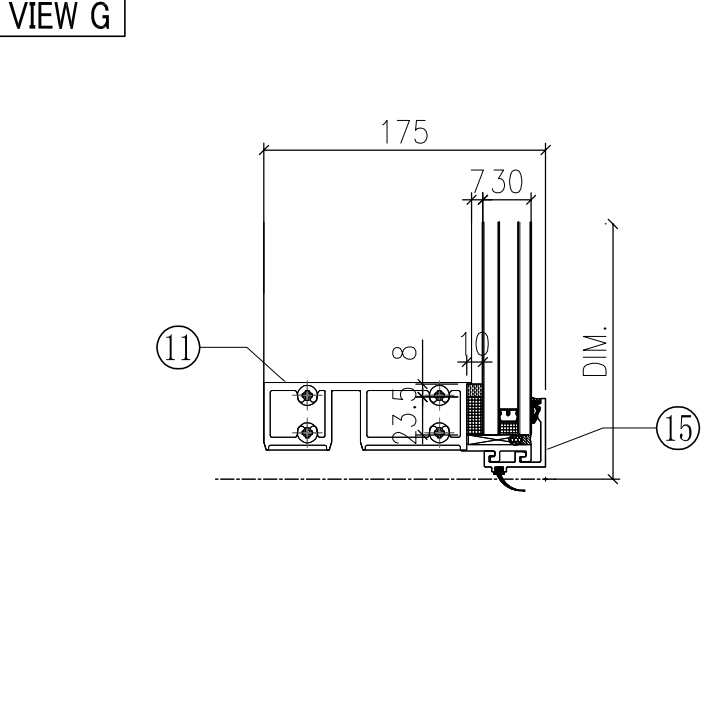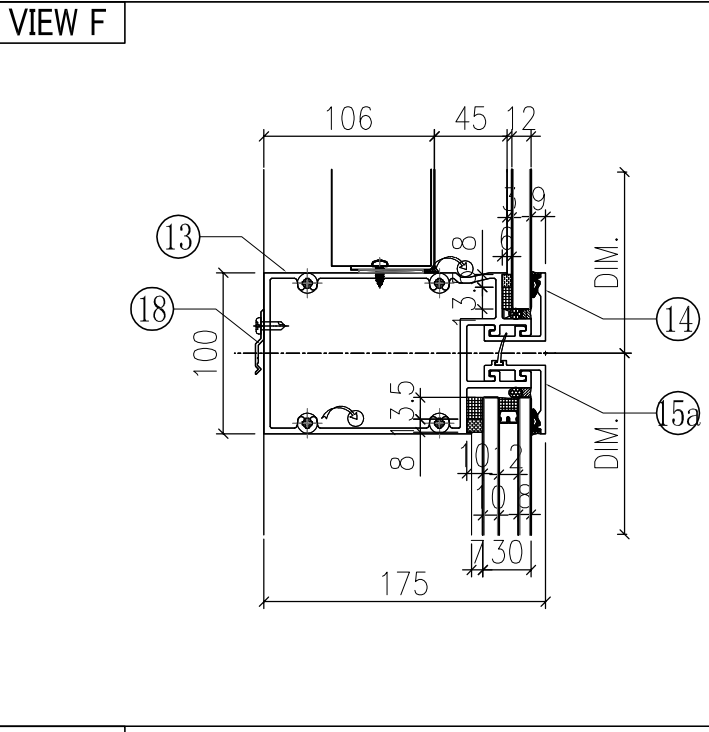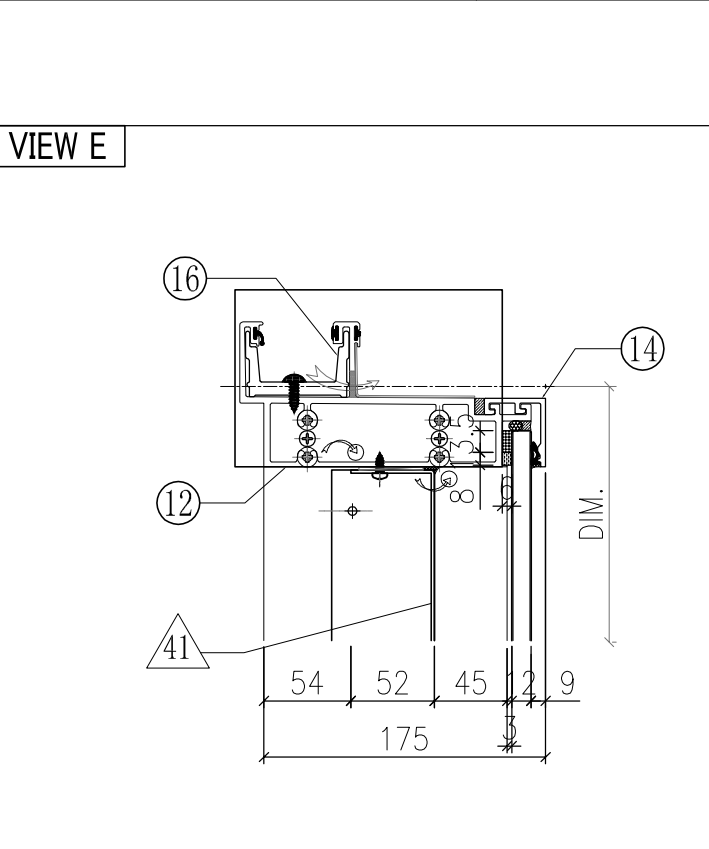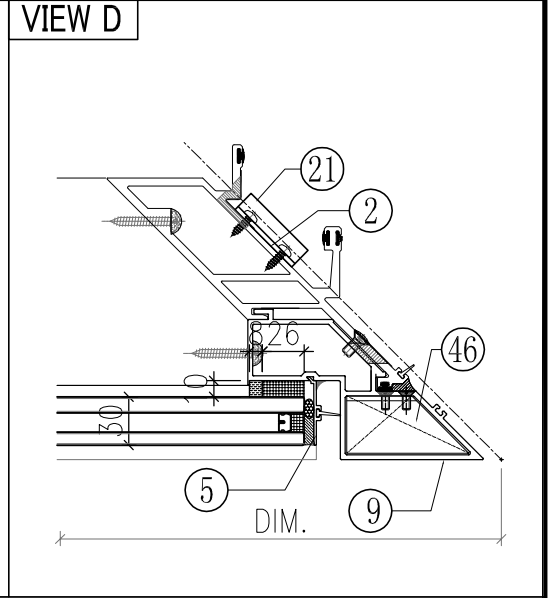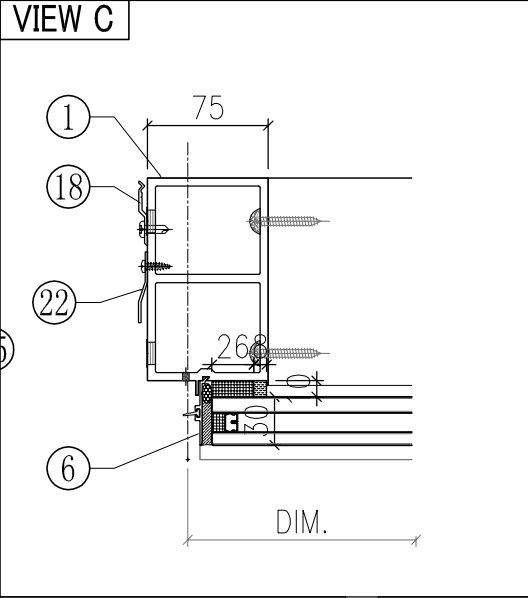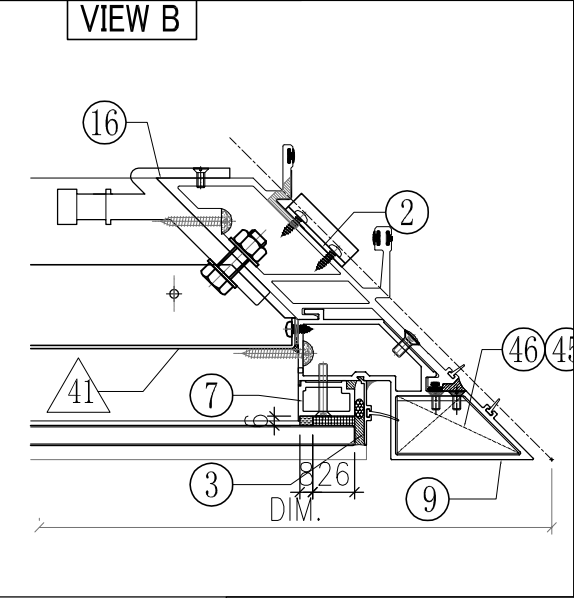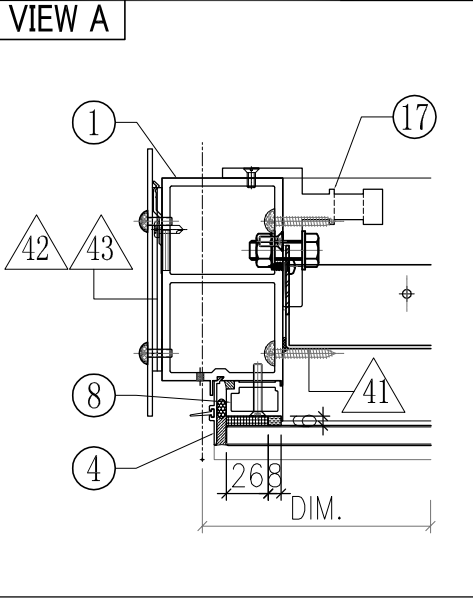








◇ OTHERS (ALUM. & G.M.S. PARTS)			
ITEM	FAB. DWG NO.	LENGTH (mm)	QTY
41	BP-02-02G		1
	1081 x 776 (BACK PANEL)		
42	AP-01G		1
	3mm THK. ALUM. PLATE		
43	AP-02		2
	3mm THK. ALUM. PLATE		
44			
45	AA-02LG		1
	3mm THK. ALUM. ANGLE		
46	AA-02RG		1
	3mm THK. ALUM. ANGLE		

○ ALUM. EXTRUSION			
ITEM	FAB. DWG NO.	LENGTH (mm)	QTY
1	X85725-01LG	3120	1
2	X85723-03G	3120	1
3	X85756-02-01G	836	1
4	X85756-02-01G	836	1
5	X85756-04-01G	2226	1
6	X85756-04-01G	2226	1
7	X85744-01G	779	1
8	X85744-01G	779	1
9	X85727-04RG	3315	1
10			
11	X85730-04RG	1170	1
12	X85731-04RG	1298	1
13	X85732-02RG	1170	1
14	X85743-01-05G	1170	2
15	X85742-01-05G	1170	1
15a	X85742-02-05G	1170	1
16	X85749-01R	200	1
17	X85461-01L	200	1
18	X85751-01	50	12
19	X85752-03R	250	1
20	X85752-02L	200	1
21	X85218-01	50	3
22	X85751-03A	3020	1
23			
24			

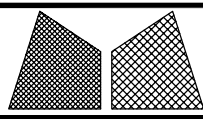

美特鋁質有限公司
MIDI Aluminium Fabricator Ltd.

工程號	J851	類別		物料號	-		
地盘	青衣190	制圖	W. E. X	2020-05-26	圖號	GPh-1292.5H1-c2	
图纸名称	单元组装图	復核	-	-	數量	-	
修改	A	採用工廠	✓	地盤		單件重量	- (KG)
日期	15/10	材料颜色	Dark Grey	材料	-		

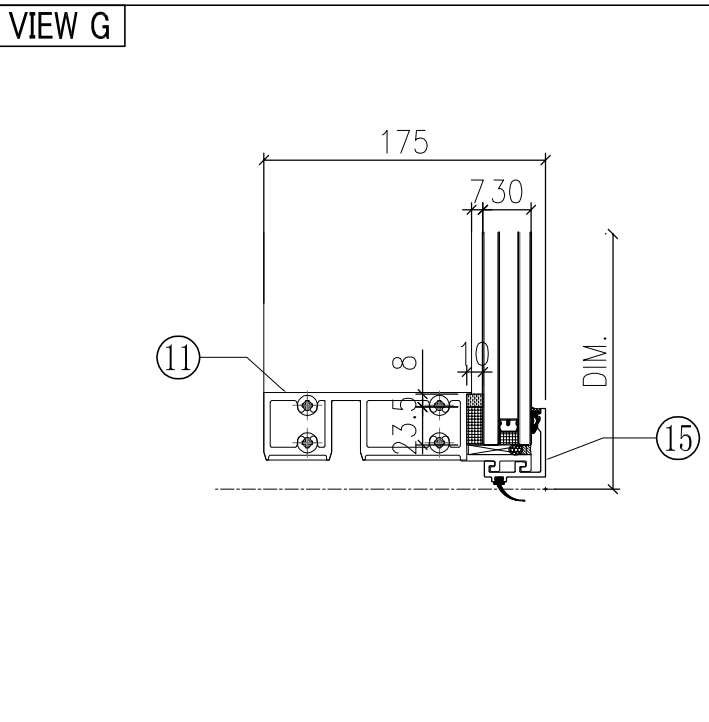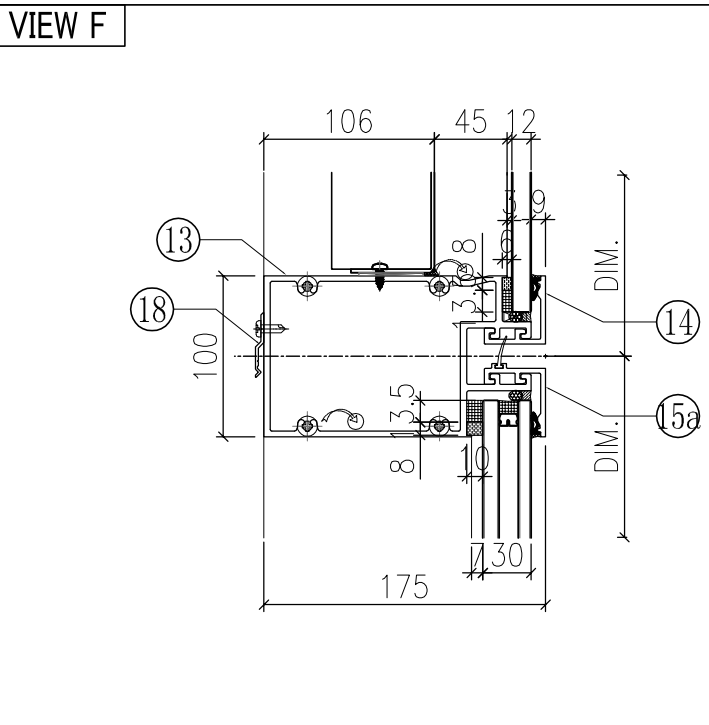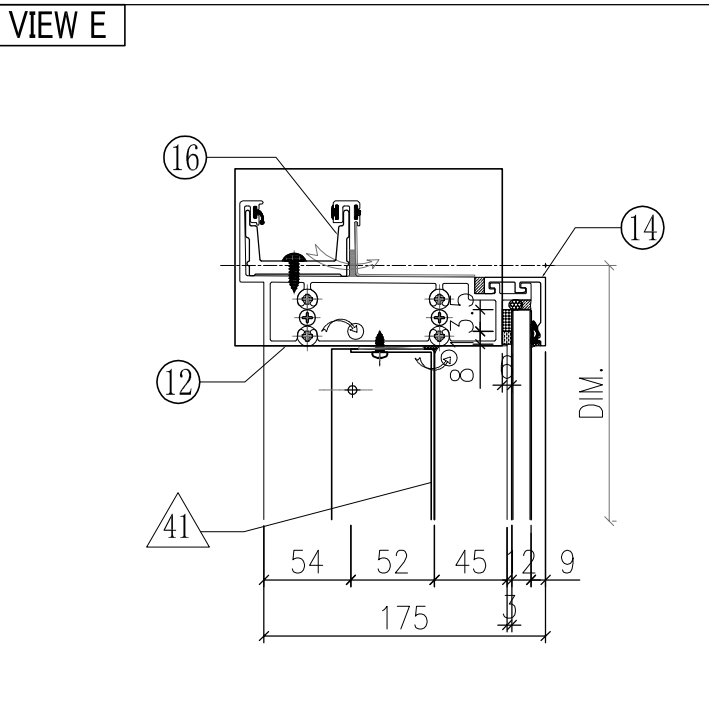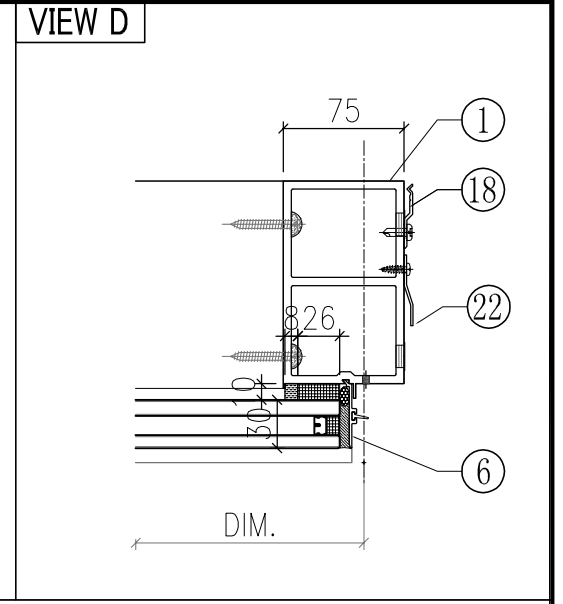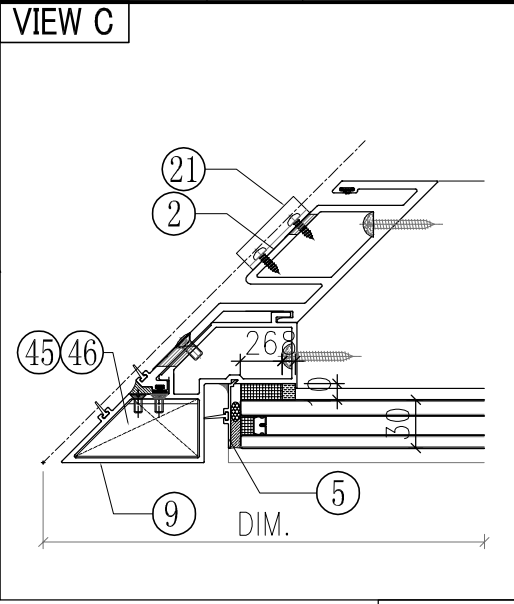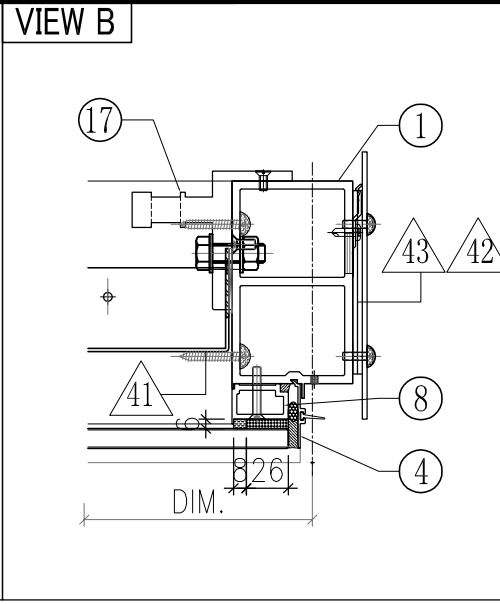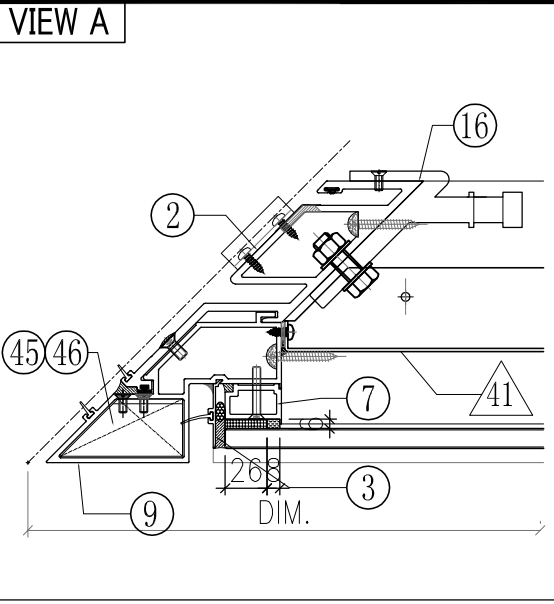


○ ALUM. EXTRUSION

ITEM	FAB. DWG NO.	LENGTH (mm)	QTY
1	X85725-01RG	3120	1
2	X85724-02G	3120	1
3	X85756-02-01G	836	1
4	X85756-02-01G	836	1
5	X85756-04-01G	2226	1
6	X85756-04-01G	2226	1
7	X85744-01G	779	1
8	X85744-01G	779	1
9	X85727-04LG	3135	1
10			
11	X85730-04LG	1170	1
12	X85731-04LG	1298	1
13	X85732-02LG	1170	1
14	X85743-01-05G	1170	2
15	X85742-01-05G	1170	1
15a	X85742-02-05G	1170	1
16	X85749-01L	200	1
17	X85461-01R	200	1
18	X85751-01	50	12
19	X85752-03L	250	1
20	X85752-02R	200	1
21	X85218-01	50	3
22	X85751-03A	3020	1
23			
24			








◇ OTHERS (ALUM. & G.M.S. PARTS)

ITEM	FAB. DWG NO.	LENGTH (mm)	QTY
41	BP-03-01G		1
	1081 x 776 (BACK PANEL)		
42	AP-01G		1
	3mm THK. ALUM. PLATE		
43	AP-02		2
	3mm THK. ALUM. PLATE		
44			
45	AA-02LG		1
	3mm THK. ALUM. ANGLE		
46	AA-02RG		1
	3mm THK. ALUM. ANGLE		

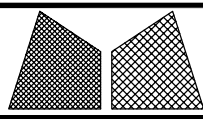

美特鋁質有限公司
MIDI Aluminium Fabricator Ltd.

工程號	J851	類別		物料號	-		
地盘	青衣190	制圖	W. E. X	2020-05-26	圖號	GPh-1292.5H1-c2S	
图纸名称	单元组装图	復核	-	-	數量	-	
修改	A	採用工廠	✓	地盤		單件重量	- (KG)
日期	15/10	材料颜色	Dark Grey	材料	-		

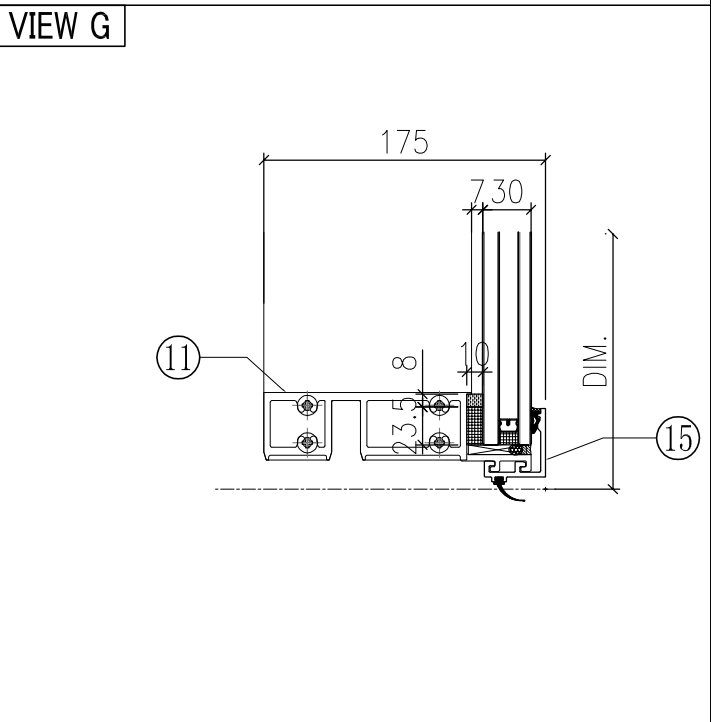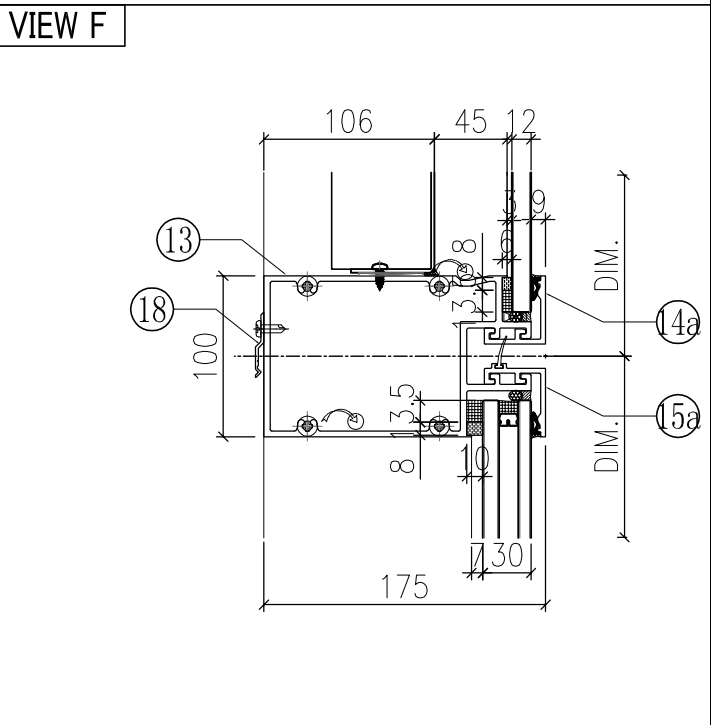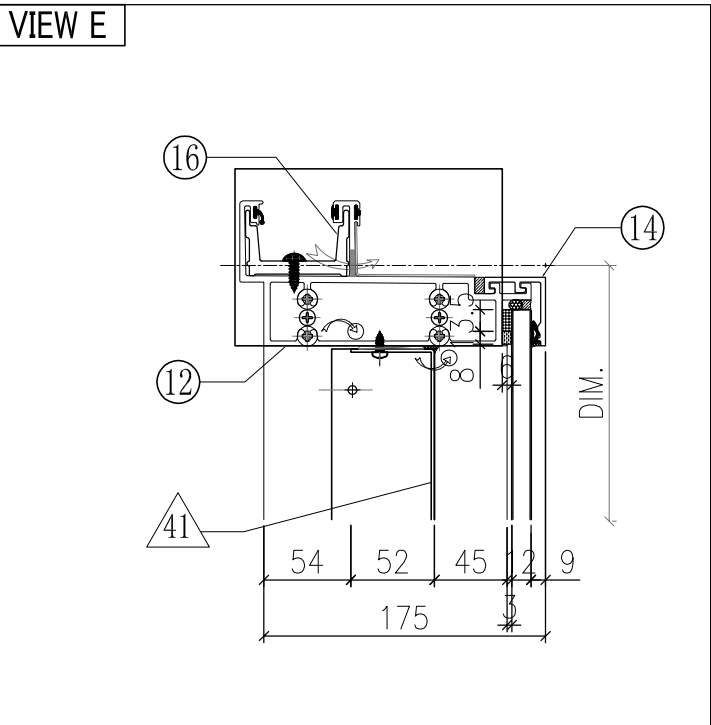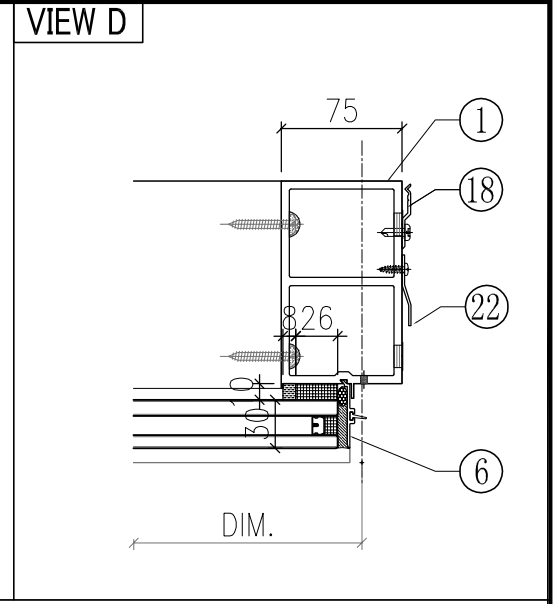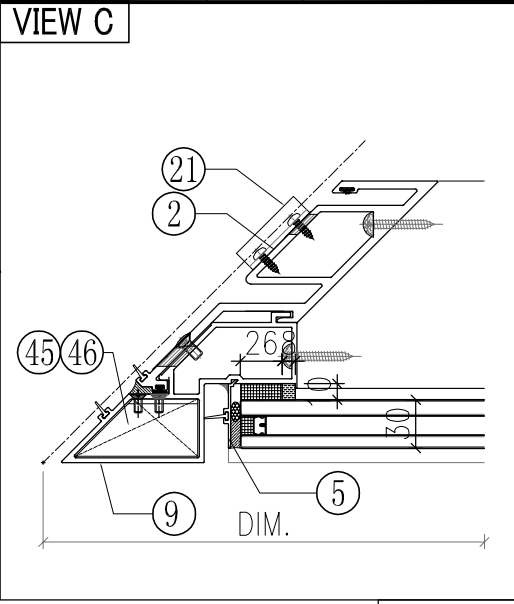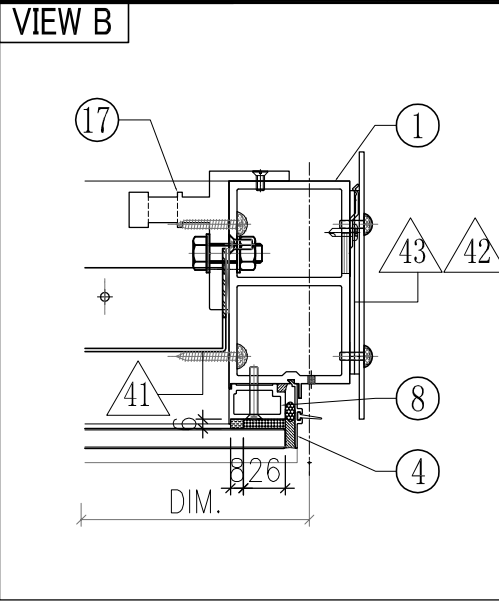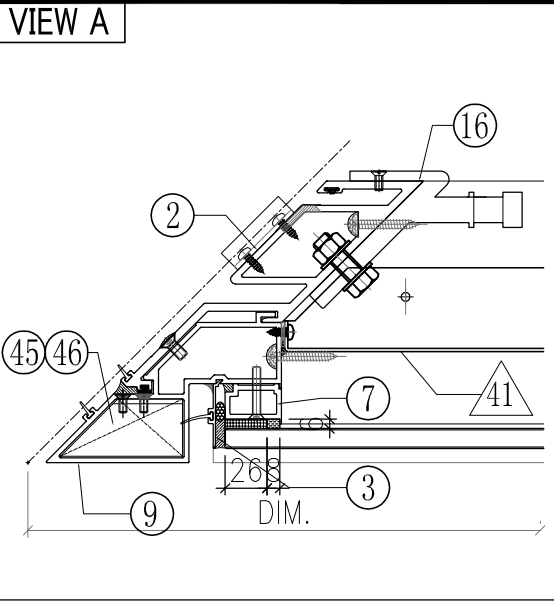


○ ALUM. EXTRUSION

ITEM	FAB. DWG NO.	LENGTH (mm)	QTY
1	X85725-01RG	3120	1
2	X85724-02G	3120	1
3	X85756-02-01G	836	1
4	X85756-02-01G	836	1
5	X85756-04-01G	2226	1
6	X85756-04-01G	2226	1
7	X85744-01G	779	1
8	X85744-01G	779	1
9	X85727-04LG	3135	1
10			
11	X85730-04LG	1170	1
12	X85731-04LG	1298	1
13	X85732-08LG	1170	1
14	X85743-01-05G	1170	1
14a	X85743-02L-05G	1170	1
15	X85742-01-05G	1170	1
15a	X85742-03L-05G	1170	1
16	X85749-01L	200	1
17	X85461-01R	200	1
18	X85751-01	50	12
19	X85752-03L	250	1
20	X85752-02R	200	1
21	X85218-01	50	3
22	X85751-03A	3020	1
23			
24			








◇ OTHERS (ALUM. & G.M.S. PARTS)

ITEM	FAB. DWG NO.	LENGTH (mm)	QTY
41	BP-03-01G		1
	1081 x 776 (BACK PANEL)		
42	AP-01G		1
	3mm THK. ALUM. PLATE		
43	AP-02		2
	3mm THK. ALUM. PLATE		
44			
45	AA-02LG		1
	3mm THK. ALUM. ANGLE		
46	AA-02RG		1
	3mm THK. ALUM. ANGLE		

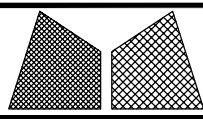


美特鋁質有限公司
MIDI Aluminium Fabricator Ltd.

工程號	J851	類別		物料號	-		
地盘	青衣190	制圖	W. E. X	2020-05-26	圖號	GFf-1292.5H1-c1S	
图纸名称	单元组装图	復核	-	-	數量	-	
修改	A	採用工廠	✓	地盤		單件重量	- (KG)
日期	15/10	材料颜色	Dark Grey	材料	-		

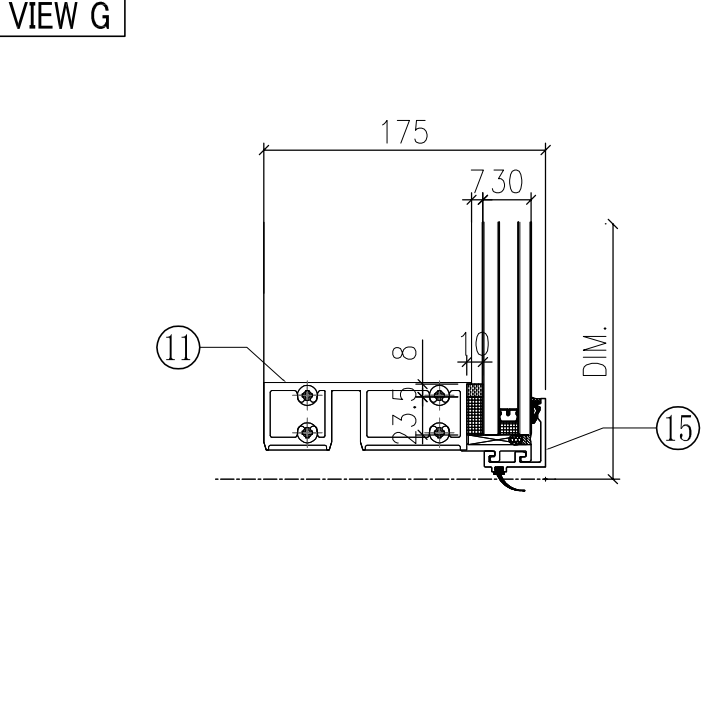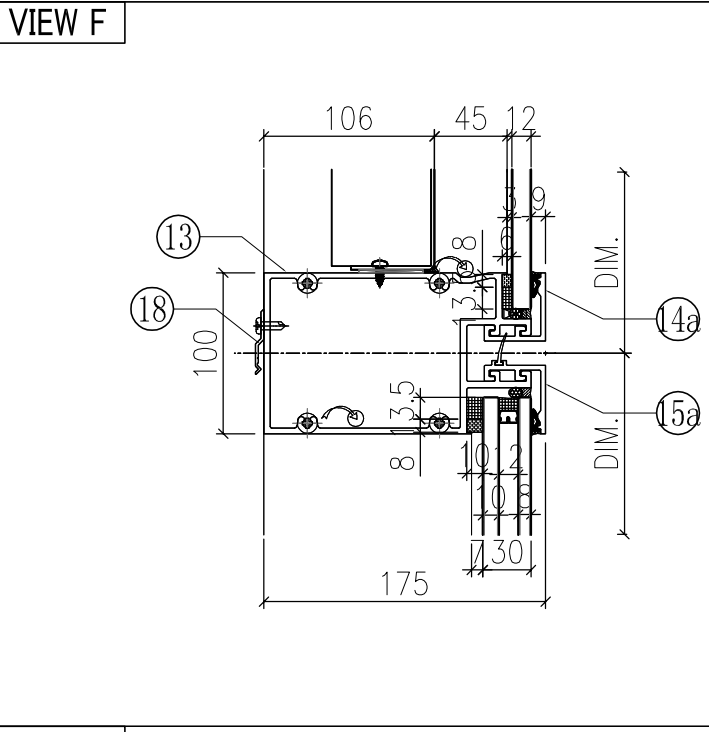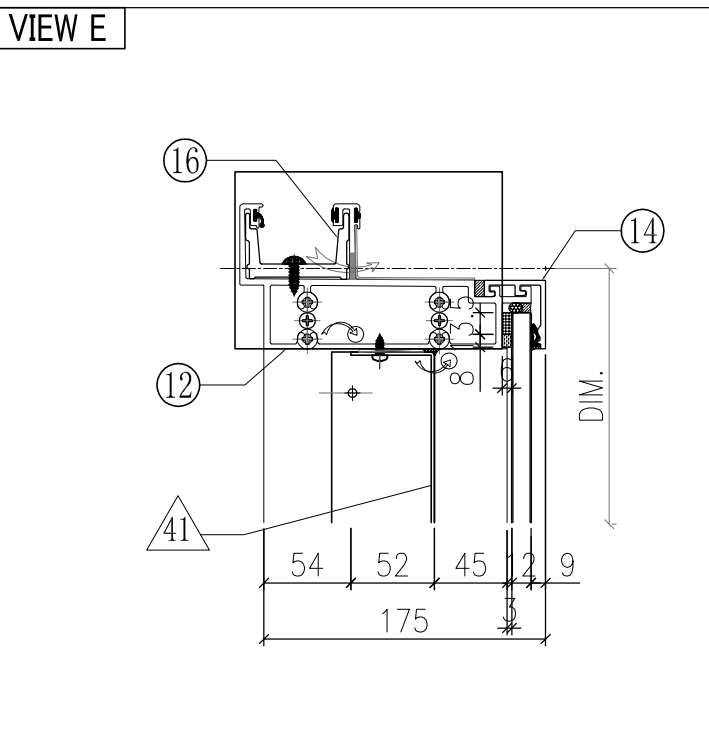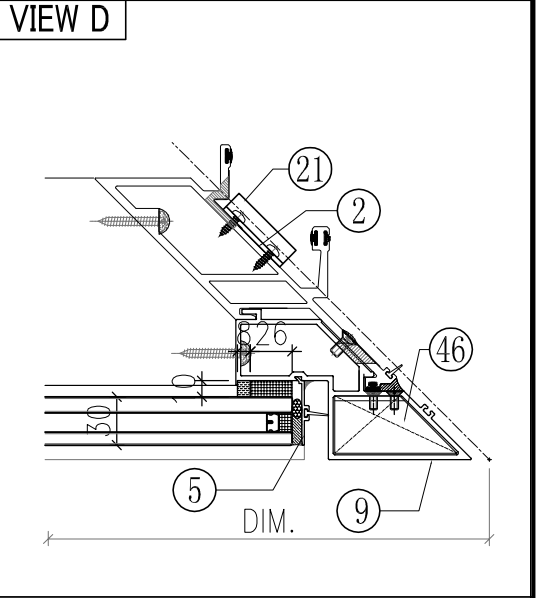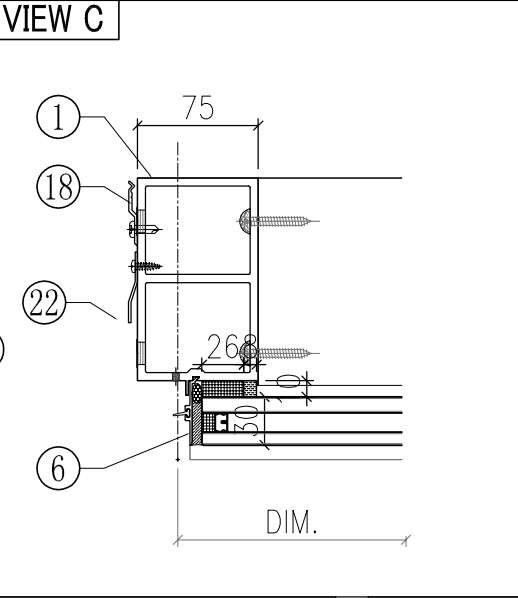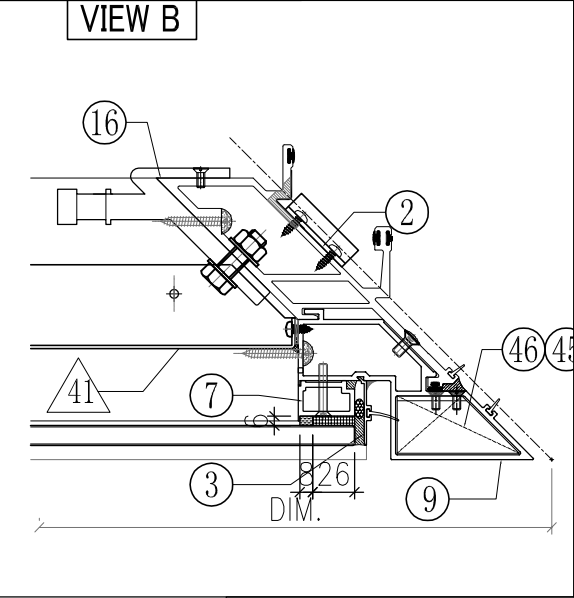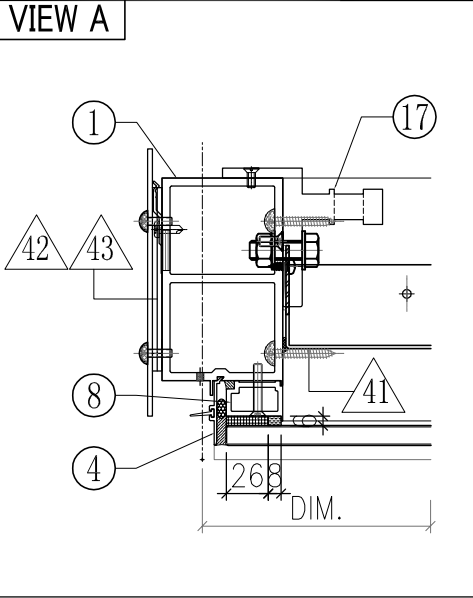

◇ OTHERS (ALUM. & G.M.S. PARTS)			
ITEM	FAB. DWG NO.	LENGTH (mm)	QTY
41	BP-02-02G		1
	1081 x 776 (BACK PANEL)		
42	AP-01G		1
	3mm THK. ALUM. PLATE		
43	AP-02		2
	3mm THK. ALUM. PLATE		
44			
45	AA-02LG		1
	3mm THK. ALUM. ANGLE		
46	AA-02RG		1
	3mm THK. ALUM. ANGLE		


○ ALUM. EXTRUSION			
ITEM	FAB. DWG NO.	LENGTH (mm)	QTY
1	X85725-01LG	3120	1
2	X85723-03G	3120	1
3	X85756-02-01G	836	1
4	X85756-02-01G	836	1
5	X85756-04-01G	2226	1
6	X85756-04-01G	2226	1
7	X85744-01G	779	1
8	X85744-01G	779	1
9	X85727-04RG	3315	1
10			
11	X85730-04RG	1170	1
12	X85731-04RG	1298	1
13	X85732-08RG	1170	1
14	X85743-01-05G	1170	1
14a	X85743-02R-05G	1170	1
15	X85742-01-05G	1170	1
15a	X85742-03R-05G	1170	1
16	X85749-01R	200	1
17	X85461-01L	200	1
18	X85751-01	50	12
19	X85752-03R	250	1
20	X85752-02L	200	1
21	X85218-01	50	3
22	X85751-03A	3020	1
23			
24			

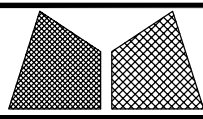


美特鋁質有限公司
MIDI Aluminium Fabricator Ltd.

工程號	J851	類別		物料號	-		
地盘	青衣190	制圖	W. E. X	2020-05-26	圖號	GFd-357.5H3-S	
图纸名称	单元组装图	復核	-	-	數量	-	
修改	A	採用工廠	✓	地盤		單件重量	- (KG)
日期	15/10	材料颜色	Dark Grey	材料	-		


VIEW A

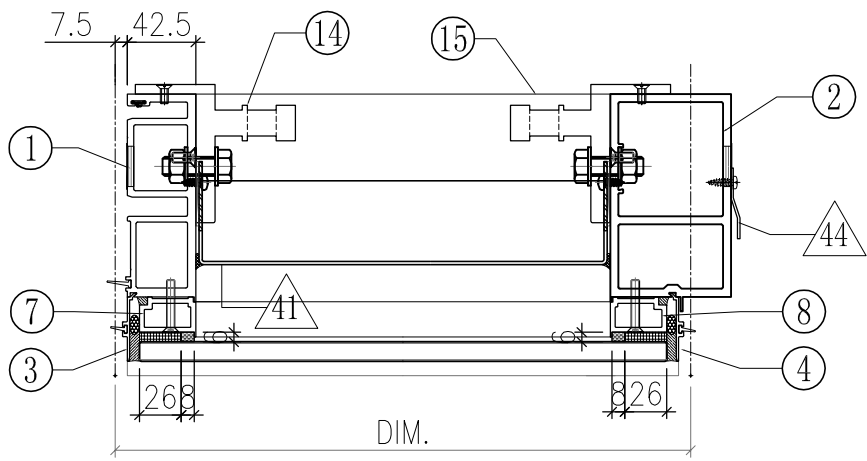


VIEW B

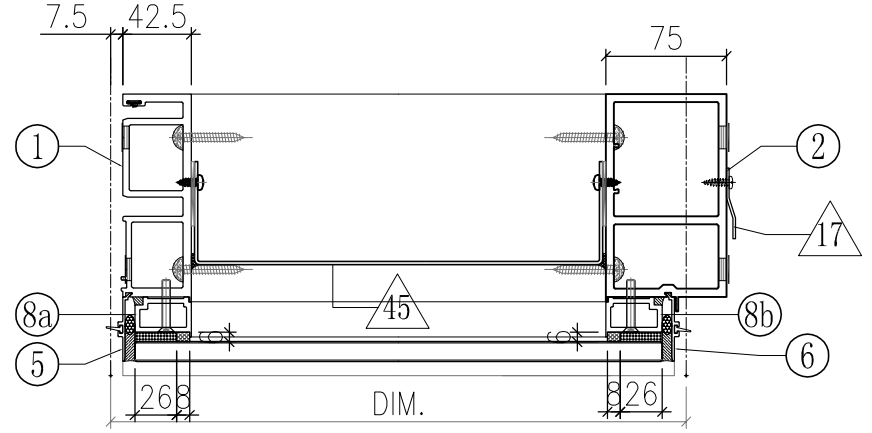


VIEW E

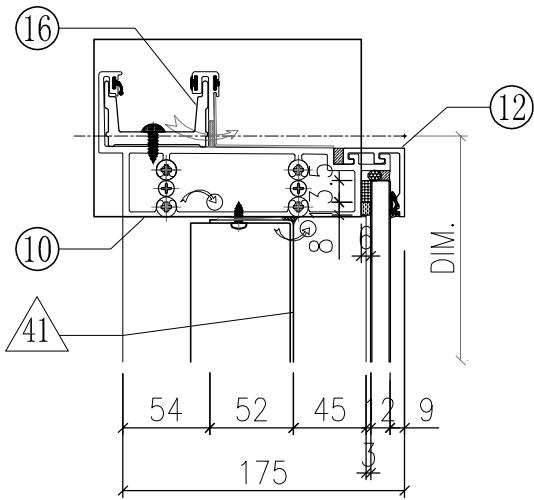

VIEW F

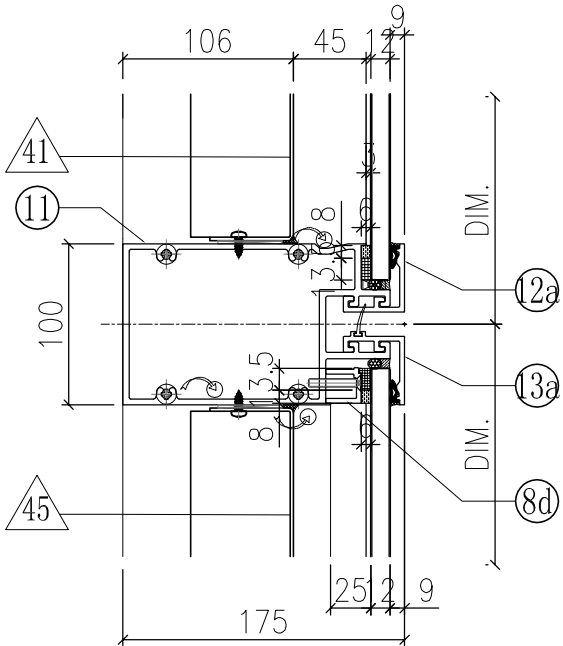

VIEW G

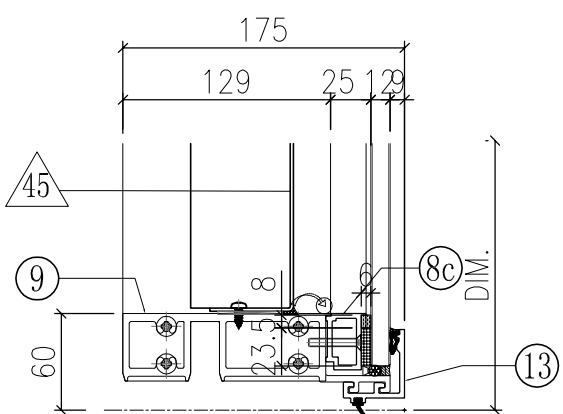


○ ALUM. EXTRUSION

ITEM	FAB. DWG NO.	LENGTH (mm)	QTY
1	X85720-07G	3120	1
2	X85725-02RG	3120	1
3	X85756-01-01G	836	1
4	X85756-02-01G	836	1
5	X85756-03-01G	2226	1
6	X85756-04-01G	2226	1
7	X85744-01G	779	1
8	X85744-01G	779	1
8a	X85744-03LG	2221	1
8b	X85744-03RG	2221	1
8c	X85744-05-16G	256.5	1
8d	X85744-06-01G	256.5	1
9	X85730-10-10G	342.5	1
10	X85731-05R-02G	375	1
11	X85732-09-01G	342.5	1
12	X85743-01-18G	342.5	1
12a	X85743-02L-18G	342.5	1
13	X85742-01-18G	342.5	1
13a	X85742-03L-16G	342.5	1
14	X85461-01L	200	1
15	X85461-01R	200	1
16	X85752-02R	200	1
17	X85751-03A	3020	1

◇ OTHERS (ALUM. & G.M.S. PARTS)


ITEM	FAB. DWG NO.	LENGTH (mm)	QTY
41	BP-05-06G		1
	253.5 x 776 (BACK PANEL)		
42	AP-01G		1
	3mm THK. ALUM. PLATE		
43	AP-02		2
	3mm THK. ALUM. PLATE		
44			
45	BP-06-01G		1
	253.5 x 2156 (BACK PANEL)		
46	-	-	-

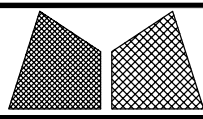


美特鋁質有限公司
MIDI Aluminium Fabricator Ltd.

工程號	J851	類別		物料號	-		
地盘	青衣190	制圖	W. E. X	2020-05-26	圖號	GFC-357.5H3-S	
图纸名称	单元组装图	復核	-	-	數量	-	
修改	A	採用工廠	✓	地盤		單件重量	- (KG)
日期	15/10	材料颜色	Dark Grey	材料	-		


VIEW A

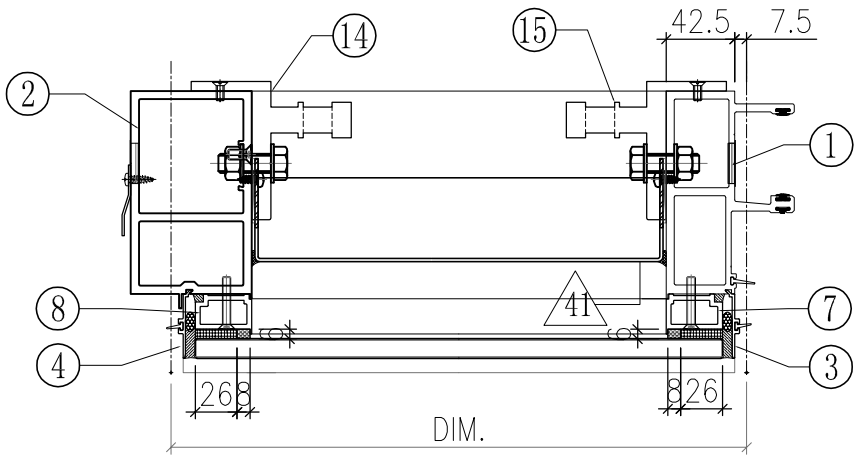


VIEW B

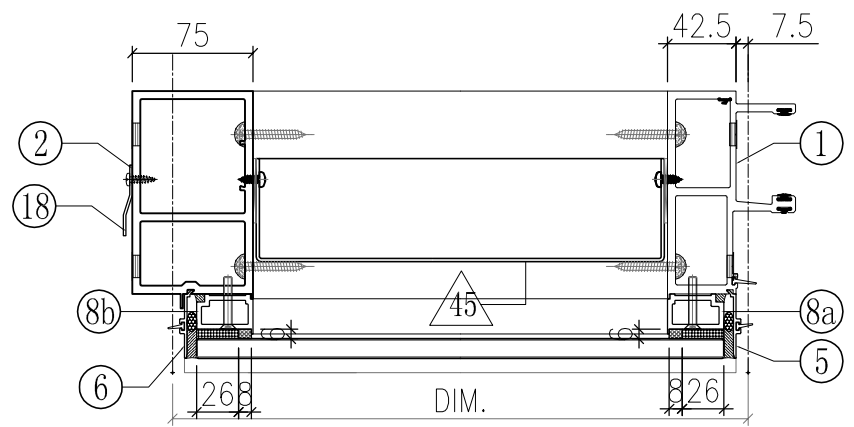


VIEW E

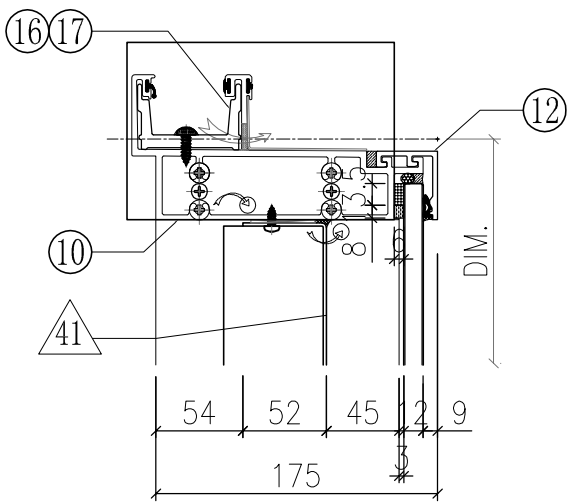

VIEW F

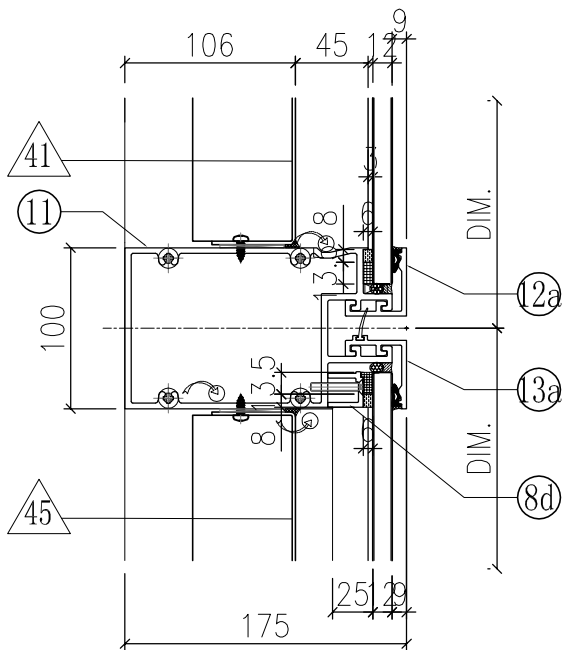

VIEW G

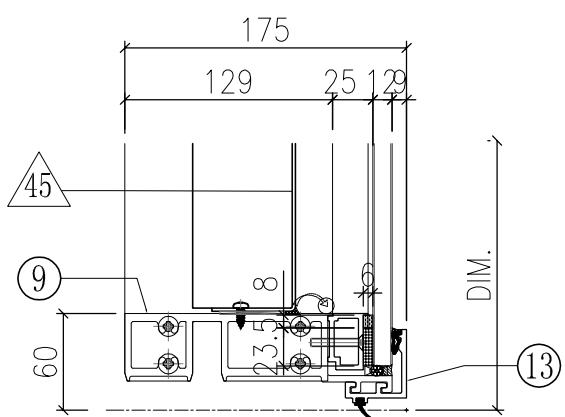


○ ALUM. EXTRUSION

ITEM	FAB. DWG NO.	LENGTH (mm)	QTY
1	X85719-07G	3120	1
2	X85725-02LG	3120	1
3	X85756-01-01G	836	1
4	X85756-02-01G	836	1
5	X85756-03-01G	2226	1
6	X85756-04-01G	2226	1
7	X85744-01G	779	1
8	X85744-01G	779	1
8a	X85744-03LG	2221	1
8b	X85744-03RG	2221	1
8c	X85744-05-16G	256.5	1
8d	X85744-06-01G	256.5	1
9	X85730-10-10G	342.5	1
10	X85731-05L-02G	375	1
11	X85732-09-02G	342.5	1
12	X85743-01-18G	342.5	1
12a	X85743-02R-18G	342.5	1
13	X85742-01-18G	342.5	1
13a	X85742-03R-16G	342.5	1
14	X85461-01L	200	1
15	X85461-01R	200	1
16	X85752-01	250	1
17	X85752-02L	200	1
18	X85751-03A	3020	1






◇ OTHERS (ALUM. & G.M.S. PARTS)

ITEM	FAB. DWG NO.	LENGTH (mm)	QTY
41	BP-05-06G		1
	253.5 x 776 (BACK PANEL)		
42	AP-01G		1
	3mm THK. ALUM. PLATE		
43	AP-02		2
	3mm THK. ALUM. PLATE		
44	-	-	-
	-	-	-
45	BP-06-01G		1
	253.5 x 2156 (BACK PANEL)		
46	-	-	-
	-	-	-

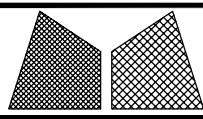

美特鋁質有限公司
MIDI Aluminium Fabricator Ltd.

工程號	J851	類別		物料號	-		
地盘	青衣190	制圖	W. E. X	2020-05-26	圖號	WFD-357.5H3-S	
图纸名称	单元组装图	復核	-	-	數量	-	
修改	A	採用工廠	✓	地盤		單件重量	- (KG)
日期	15/10	材料颜色	WHITE	材料	-		

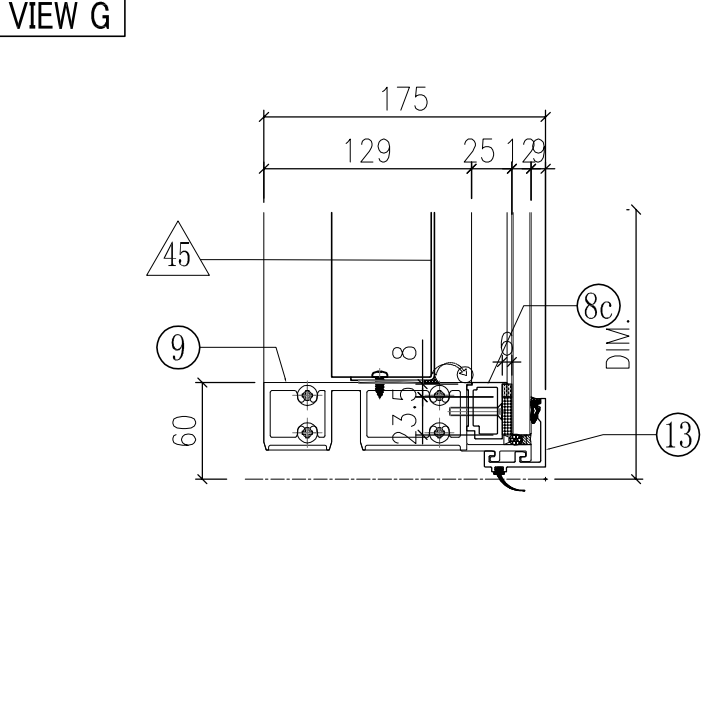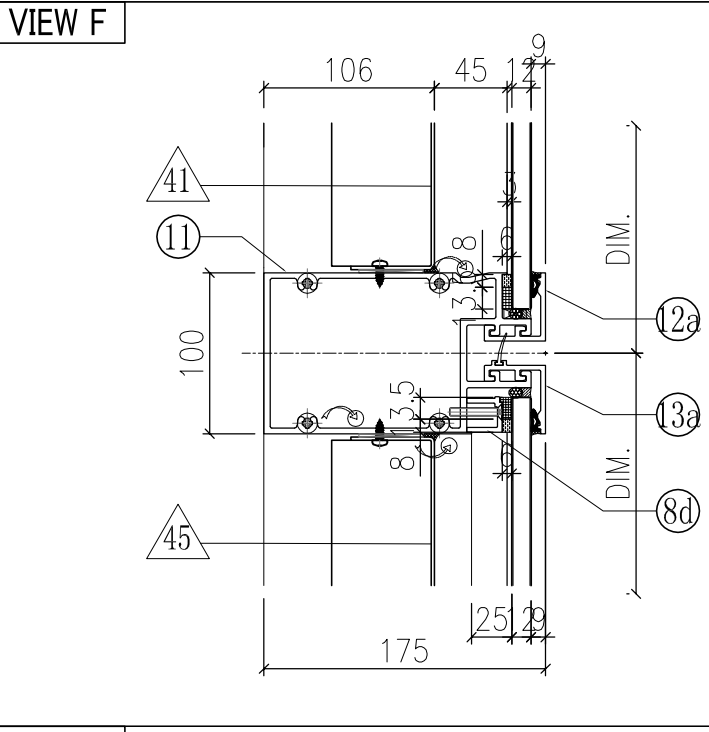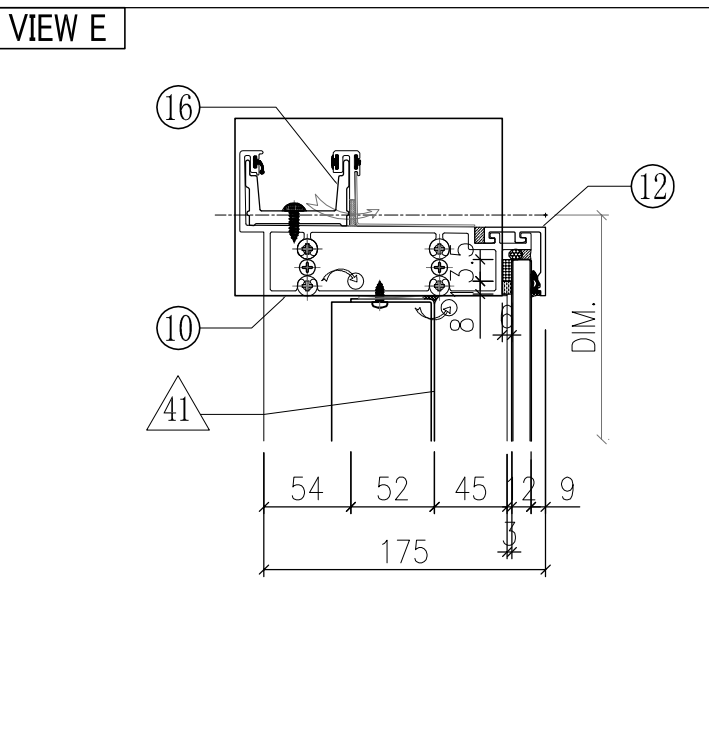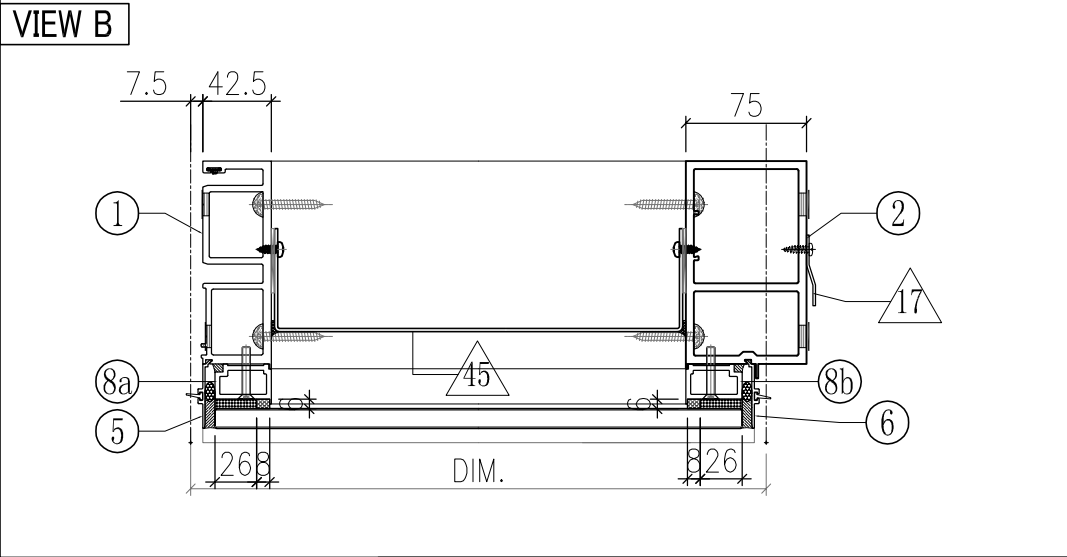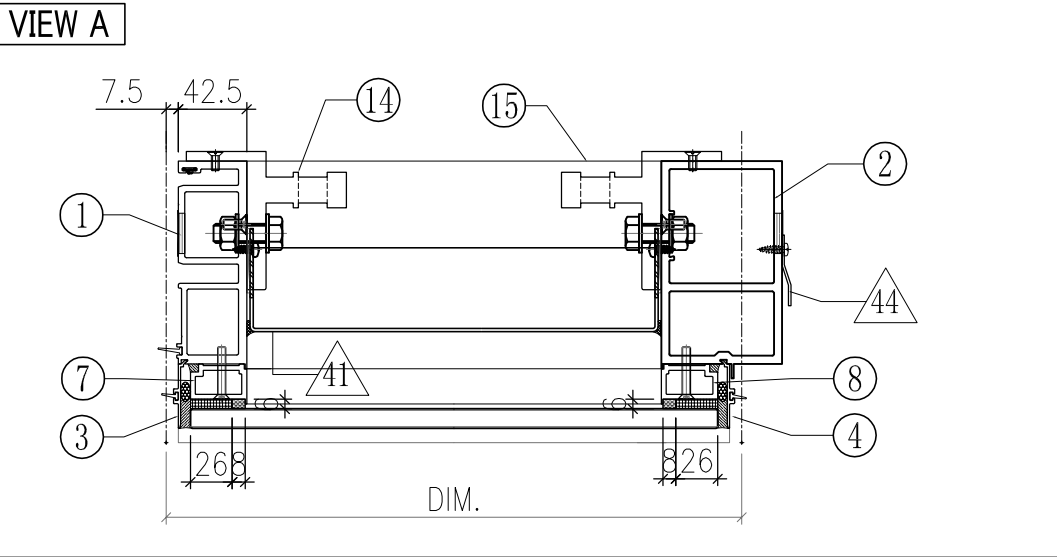


○ ALUM. EXTRUSION

ITEM	FAB. DWG NO.	LENGTH (mm)	QTY
1	X85720-07W	3120	1
2	X85725-02RW	3120	1
3	X85756-01-01W	836	1
4	X85756-02-01W	836	1
5	X85756-03-01W	2226	1
6	X85756-04-01W	2226	1
7	X85744-01W	779	1
8	X85744-01W	779	1
8a	X85744-03LW	2221	1
8b	X85744-03RW	2221	1
8c	X85744-05-16W	256.5	1
8c	X85744-06-01W	256.5	1
9	X85730-10-10W	342.5	1
10	X85731-05R-02W	375	1
11	X85732-09-01W	342.5	1
12	X85743-01-18W	342.5	1
12a	X85743-02L-18W	342.5	1
13	X85742-01-18W	342.5	1
13a	X85742-03L-16W	342.5	1
14	X85461-01L	200	1
15	X85461-01R	200	1
16	X85752-02R	200	1
17	X85751-03A	3020	1

◇ OTHERS (ALUM. & G.M.S. PARTS)






ITEM	FAB. DWG NO.	LENGTH (mm)	QTY
41	BP-05-06W		1
	253.5 x 776 (BACK PANEL)		
42	AP-01W		1
	3mm THK. ALUM. PLATE		
43	AP-02		2
	3mm THK. ALUM. PLATE		
44			
45	BP-06-01W		1
	253.5 x 2156 (BACK PANEL)		
46	-	-	-

W-70B

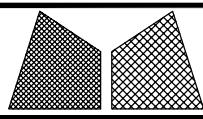


美特鋁質有限公司
MIDI Aluminium Fabricator Ltd.

工程號	J851	類別		物料號	-		
地盘	青衣190	制圖	W. E. X	2020-05-26	圖號	WFC-357.5H3-S	
图纸名称	单元组装图	復核	-	-	數量	-	
修改	A	採用工廠	✓	地盤		單件重量	- (KG)
日期	15/10	材料颜色	WHITE	材料	-		

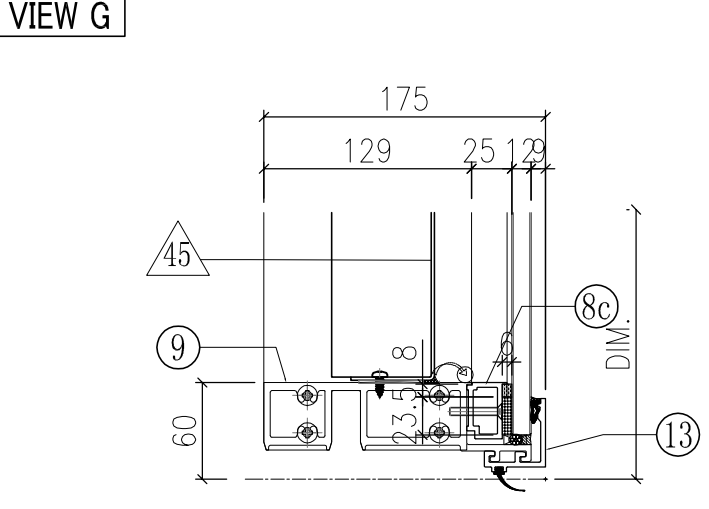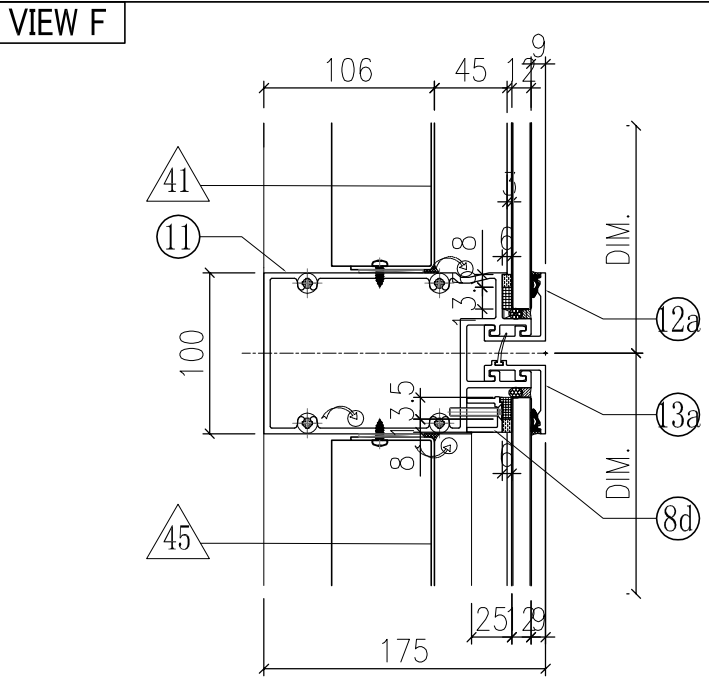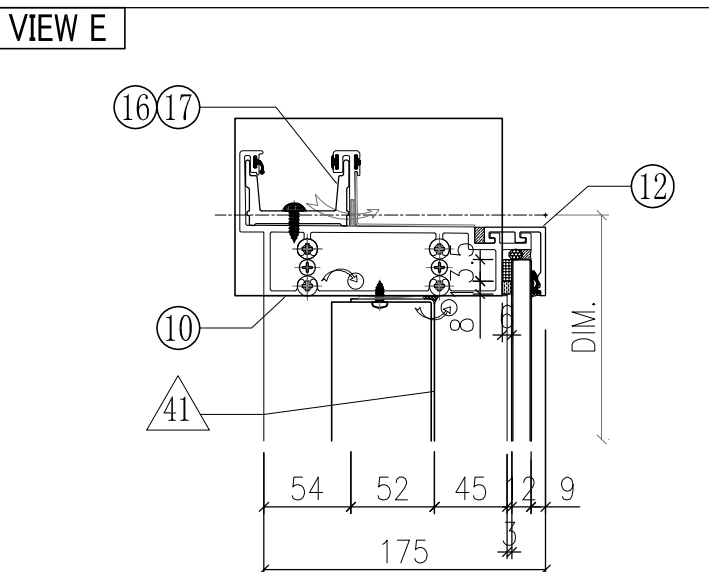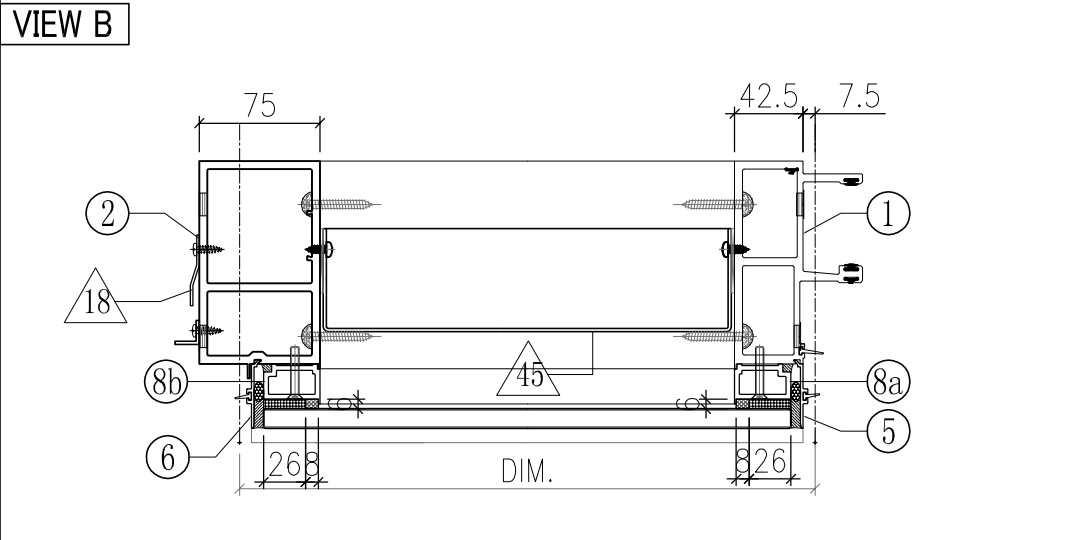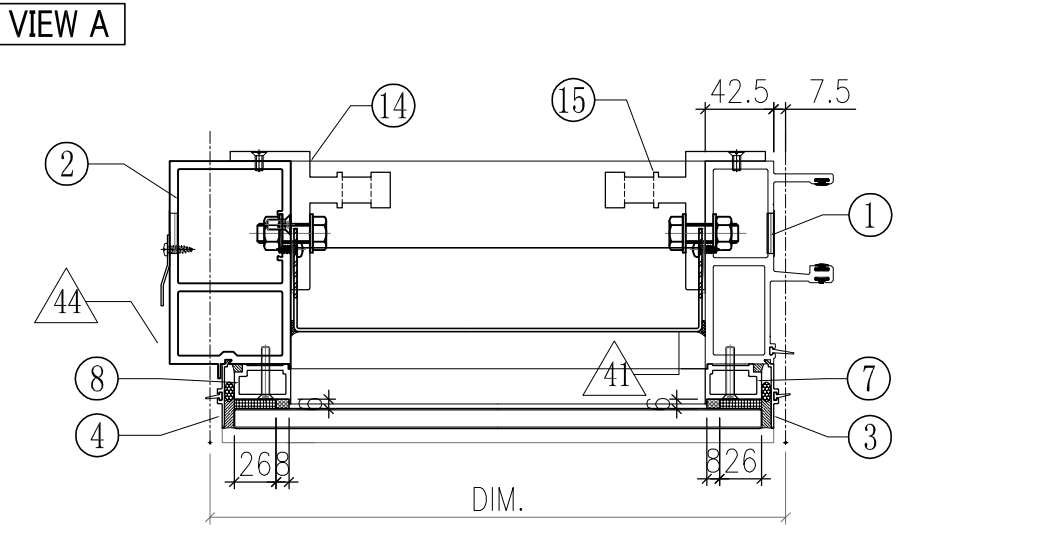








○ ALUM. EXTRUSION			
ITEM	FAB. DWG NO.	LENGTH (mm)	QTY
1	X85719-07W	3120	1
2	X85725-02LW	3120	1
3	X85756-01-01W	836	1
4	X85756-02-01W	836	1
5	X85756-03-01W	2226	1
6	X85756-04-01W	2226	1
7	X85744-01W	779	1
8	X85744-01W	779	1
8a	X85744-03LW	2221	1
8b	X85744-03RW	2221	1
8c	X85744-05-16W	256.5	1
8d	X85744-06-01W	256.5	1
9	X85730-10-10W	342.5	1
10	X85731-05L-02W	375	1
11	X85732-09-02W	342.5	1
12	X85743-01-18W	342.5	1
12a	X85743-02R-18W	342.5	1
13	X85742-01-18W	342.5	1
13a	X85742-03R-16W	342.5	1
14	X85461-01L	200	1
15	X85461-01R	200	1
16	X85752-01	250	1
17	X85752-02L	200	1
18	X85751-03A	3020	1

◇ OTHERS (ALUM. & G.M.S. PARTS)			
ITEM	FAB. DWG NO.	LENGTH (mm)	QTY
41	BP-05-06W		1
	253.5 x 776 (BACK PANEL)		
42	AP-01W		1
	3mm THK. ALUM. PLATE		
43	AP-02		2
	3mm THK. ALUM. PLATE		
44			
45	BP-06-01W		1
	253.5 x 2156 (BACK PANEL)		
46	-	-	-

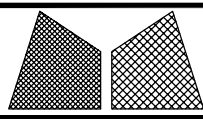

美特鋁質有限公司
MIDI Aluminium Fabricator Ltd.

工程號	J851	類別		物料號	-		
地盘	青衣190	制圖	W. E. X	2020-05-26	圖號	WPh-1292.5H1-c2S	
图纸名称	单元组装图	復核	-	-	數量	-	
修改	A	採用工廠	✓	地盤		單件重量	- (KG)
日期	15/10	材料颜色	WHITE	材料	-		

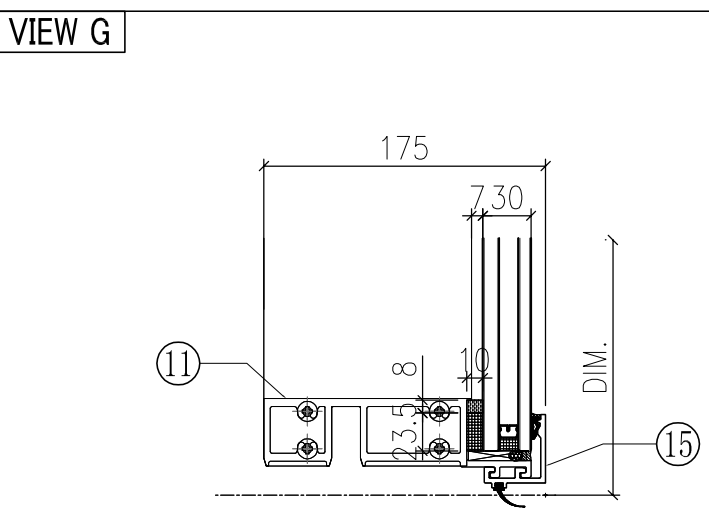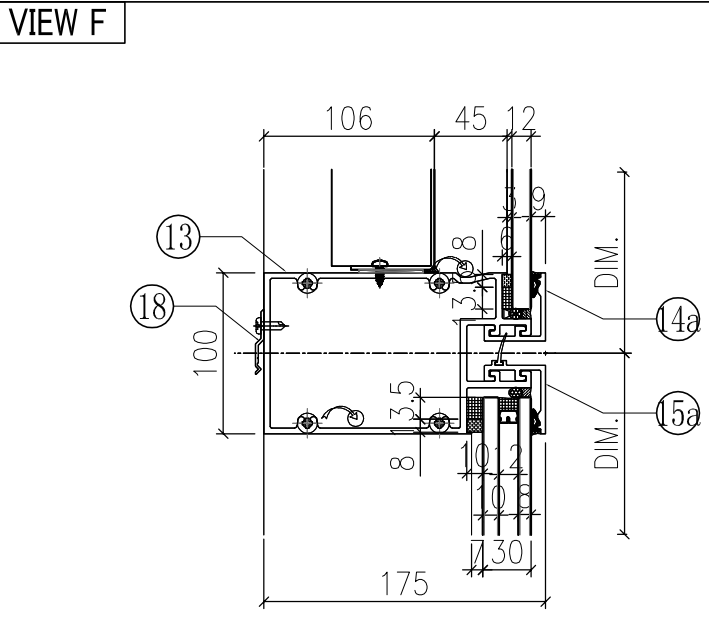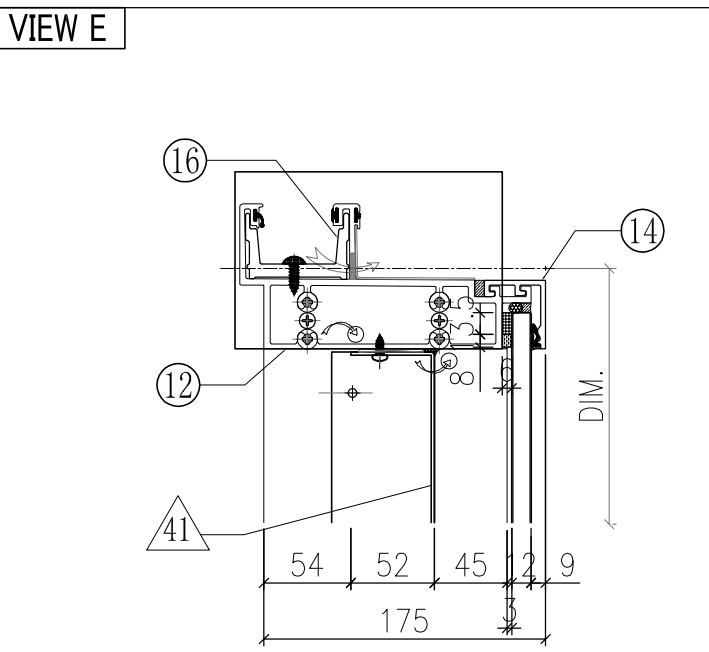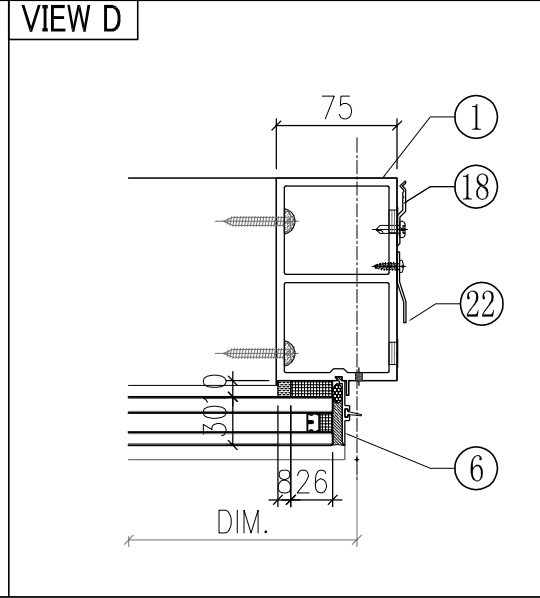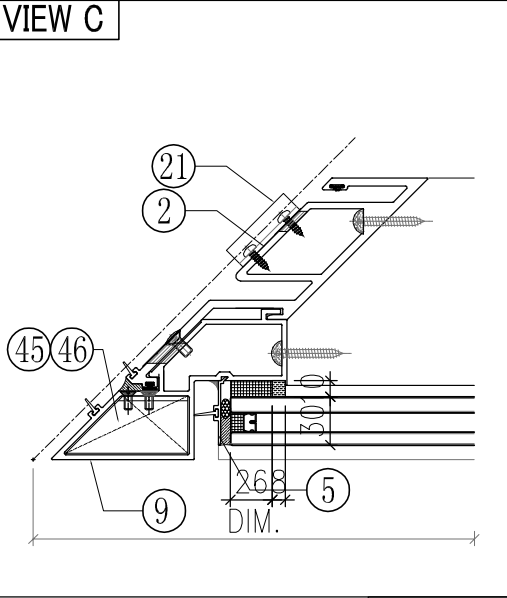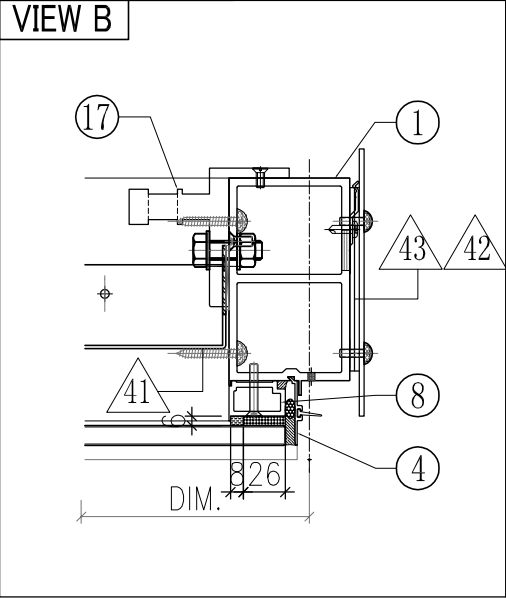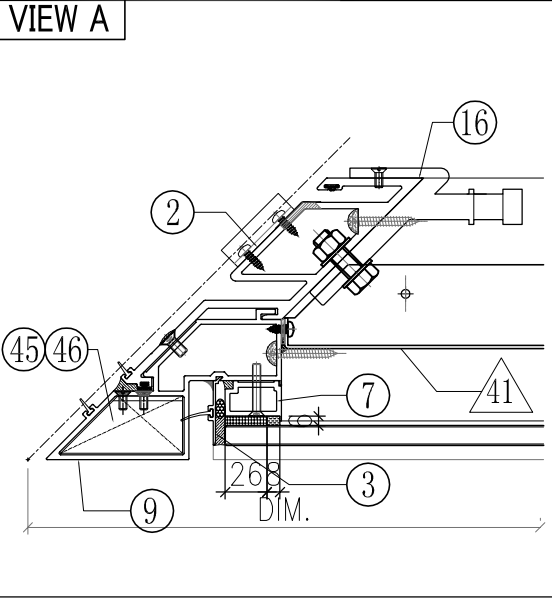


○ ALUM. EXTRUSION

ITEM	FAB. DWG NO.	LENGTH (mm)	QTY
1	X85725-01RW	3120	1
2	X85724-02W	3120	1
3	X85756-02-01W	836	1
4	X85756-02-01W	836	1
5	X85756-04-01W	2226	1
6	X85756-04-01W	2226	1
7	X85744-01W	779	1
8	X85744-01W	779	1
9	X85727-04LW	3135	1
10			
11	X85730-04LW	1170	1
12	X85731-04LW	1298	1
13	X85732-08LW	1170	1
14	X85743-01-05W	1170	1
14a	X85743-02L-05W	1170	1
15	X85742-01-05W	1170	1
15a	X85742-03L-05W	1170	1
16	X85749-01L	200	1
17	X85461-01R	200	1
18	X85751-01	50	12
19	X85752-03L	250	1
20	X85752-02R	200	1
21	X85218-01	50	3
22	X85751-03A	3020	1
23			
24			








◇ OTHERS (ALUM. & G.M.S. PARTS)

ITEM	FAB. DWG NO.	LENGTH (mm)	QTY
41	BP-03-01W		1
	1081 x 776 (BACK PANEL)		
42	AP-01W		1
	3mm THK. ALUM. PLATE		
43	AP-02		2
	3mm THK. ALUM. PLATE		
44			
45	AA-02LW		1
	3mm THK. ALUM. ANGLE		
46	AA-02RW		1
	3mm THK. ALUM. ANGLE		

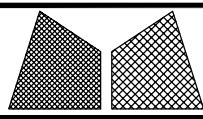

美特鋁質有限公司
MIDI Aluminium Fabricator Ltd.


工程號	J851	類別		物料號	-		
地盘	青衣190	制圖	W. E. X	2020-05-26	圖號	WFf-1292.5H1-c1S	
图纸名称	单元组装图	復核	-	-	數量	-	
修改	A	採用工廠	✓	地盤		單件重量	- (KG)
日期	15/10	材料颜色	WHITE	材料	-	批准	-

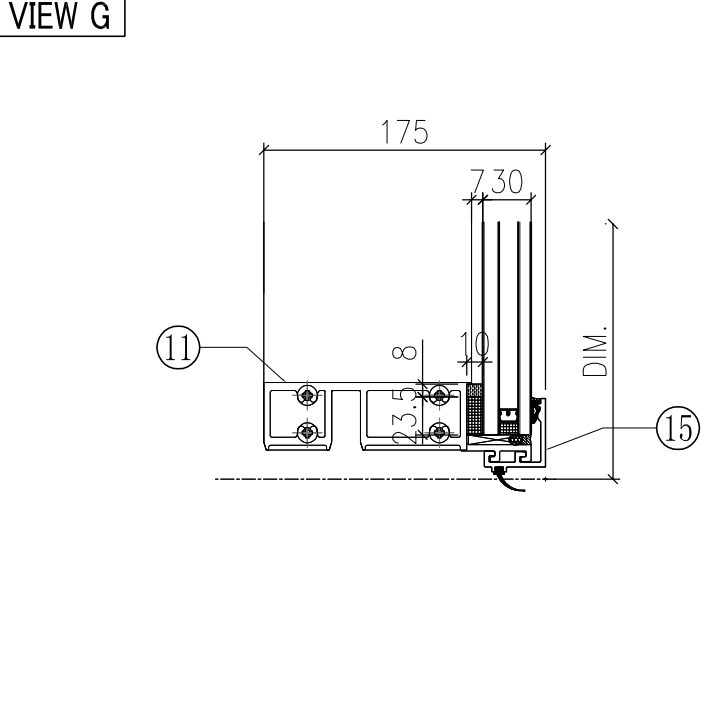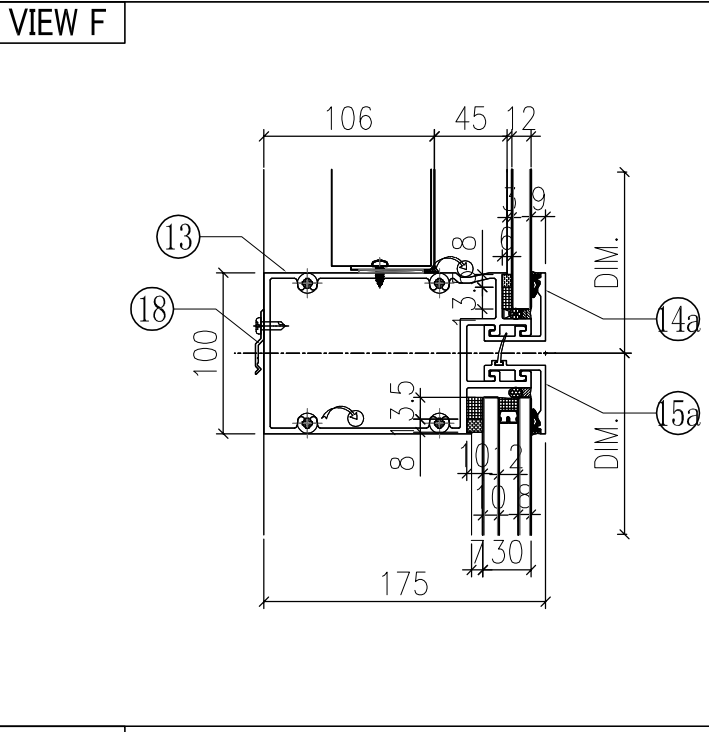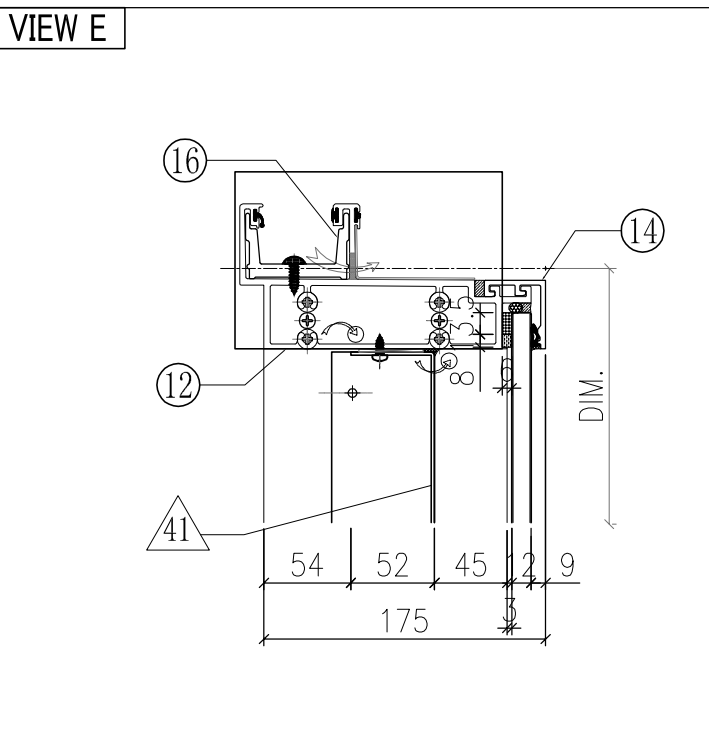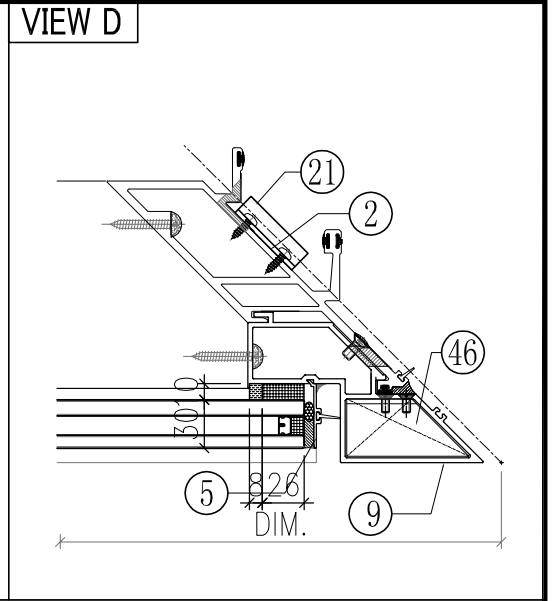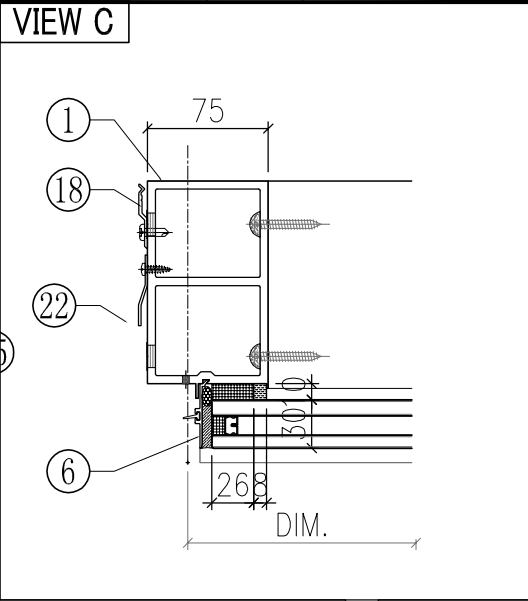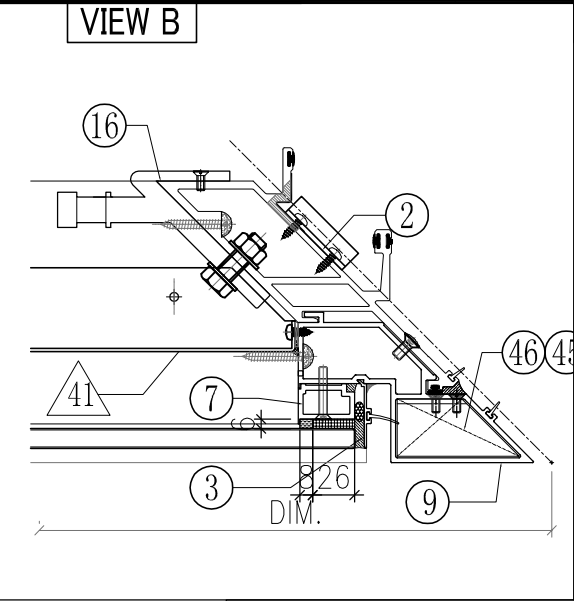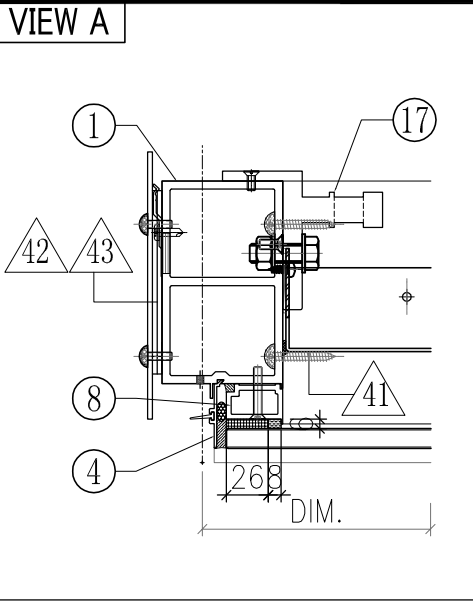

◇ OTHERS (ALUM. & G.M.S. PARTS)			
ITEM	FAB. DWG NO.	LENGTH (mm)	QTY
41	BP-02-02W		1
	1081 x 776 (BACK PANEL)		
42	AP-01W		1
	3mm THK. ALUM. PLATE		
43	AP-02		2
	3mm THK. ALUM. PLATE		
44			
45	AA-02LW		1
	3mm THK. ALUM. ANGLE		
46	AA-02RW		1
	3mm THK. ALUM. ANGLE		

○ ALUM. EXTRUSION			
ITEM	FAB. DWG NO.	LENGTH (mm)	QTY
1	X85725-01LW	3120	1
2	X85723-03W	3120	1
3	X85756-02-01W	836	1
4	X85756-02-01W	836	1
5	X85756-04-01W	2226	1
6	X85756-04-01W	2226	1
7	X85744-01W	779	1
8	X85744-01W	779	1
9	X85727-04RW	3315	1
10			
11	X85730-04RW	1170	1
12	X85731-04RW	1298	1
13	X85732-08RW	1170	1
14	X85743-01-05W	1170	1
14a	X85743-02R-05W	1170	1
15	X85742-01-05W	1170	1
15a	X85742-03R-05W	1170	1
16	X85749-01R	200	1
17	X85461-01L	200	1
18	X85751-01	50	12
19	X85752-03R	250	1
20	X85752-02L	200	1
21	X85218-01	50	3
22	X85751-03A	3020	1
23			
24			


工程號	J851	類別		物料號	-		
地盘	青衣190	制圖	W. E. X	2020-04-16	圖號	CW-SH03LW	
修改	A	採用工廠	✓	地盤	-	數量	-
日期	15/10	材料颜色	WHITE(白色)	材料	-	單件重量	- (KG)
图纸名称	窗玉组装图		復核	-	-	-	-
批准	-	-	-	-	-	-	-

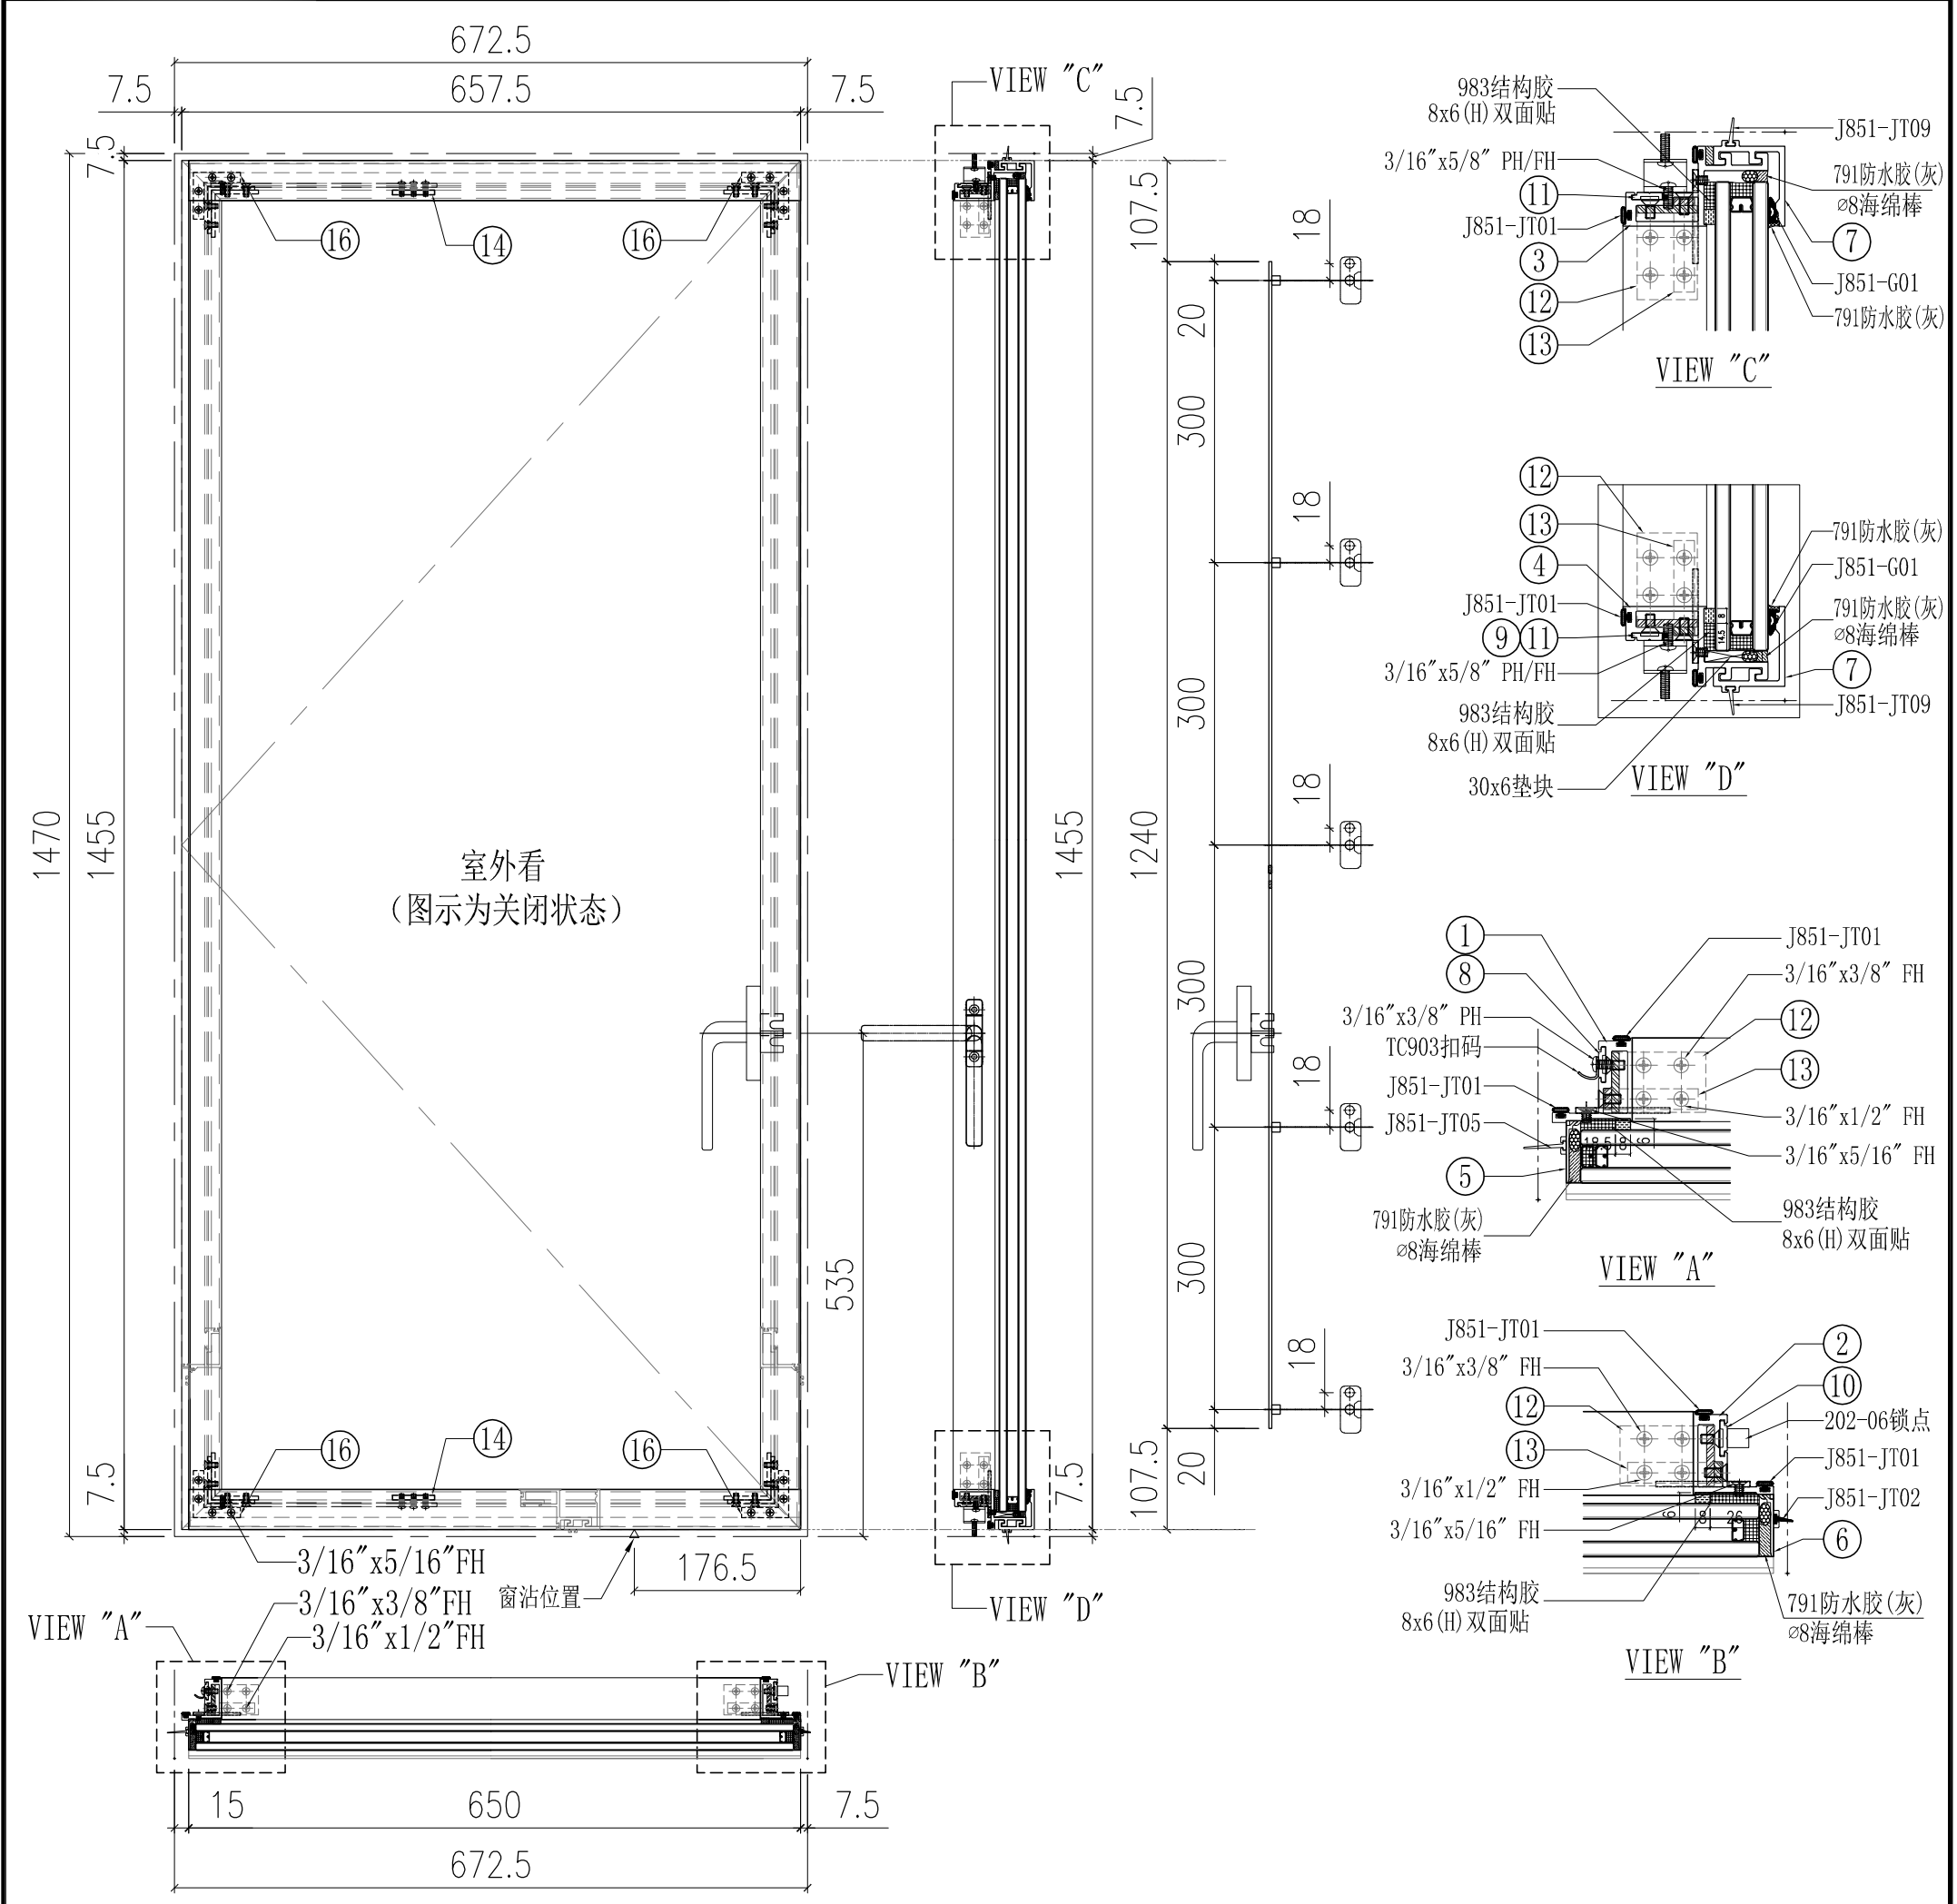

11	X84504-04W	拉巴	240	2
10	X84504-03W	拉巴	1240	1
9	X84504-02W	垫巴	25	1
8	X84504-01W	垫巴	38	4
7	X85742-S01-03W	铝盖	650	2
6	X85757-S01-01W	铝挡片	1428	1
5	X85757-S03-01W	铝挡片	1428	1
4	X85740-04L-01W	窗玉料横	657.5	1
3	X85740-03L-01W	窗玉料横	657.5	1
2	X85741-02LW	窗玉料企	1455	1
1	X85783-01W	窗玉料企	1455	1
序号	加工图编号	材料名称	长度	支/幅

16	AP-S01W	窗角飞机码	11	4
15	GL01-21	28mm中空玻璃635x1417		1
14	SS-01	扇撑加力巴	45	2
13	AA-S02	窗玉角	11	4
12	AA-S01	窗玉角	32	4
序号	加工图编号	材料名称	长度	支/幅

工程號	J851	類別		物料號	-		
地盘	青衣190	制圖	W. E. X	2020-04-16	圖號	CW-SH03RW	
修改	A	採用工廠	✓	地盤	-	數量	-
日期	15/10	材料颜色	WHITE(白色)	材料	-	單件重量	- (KG)

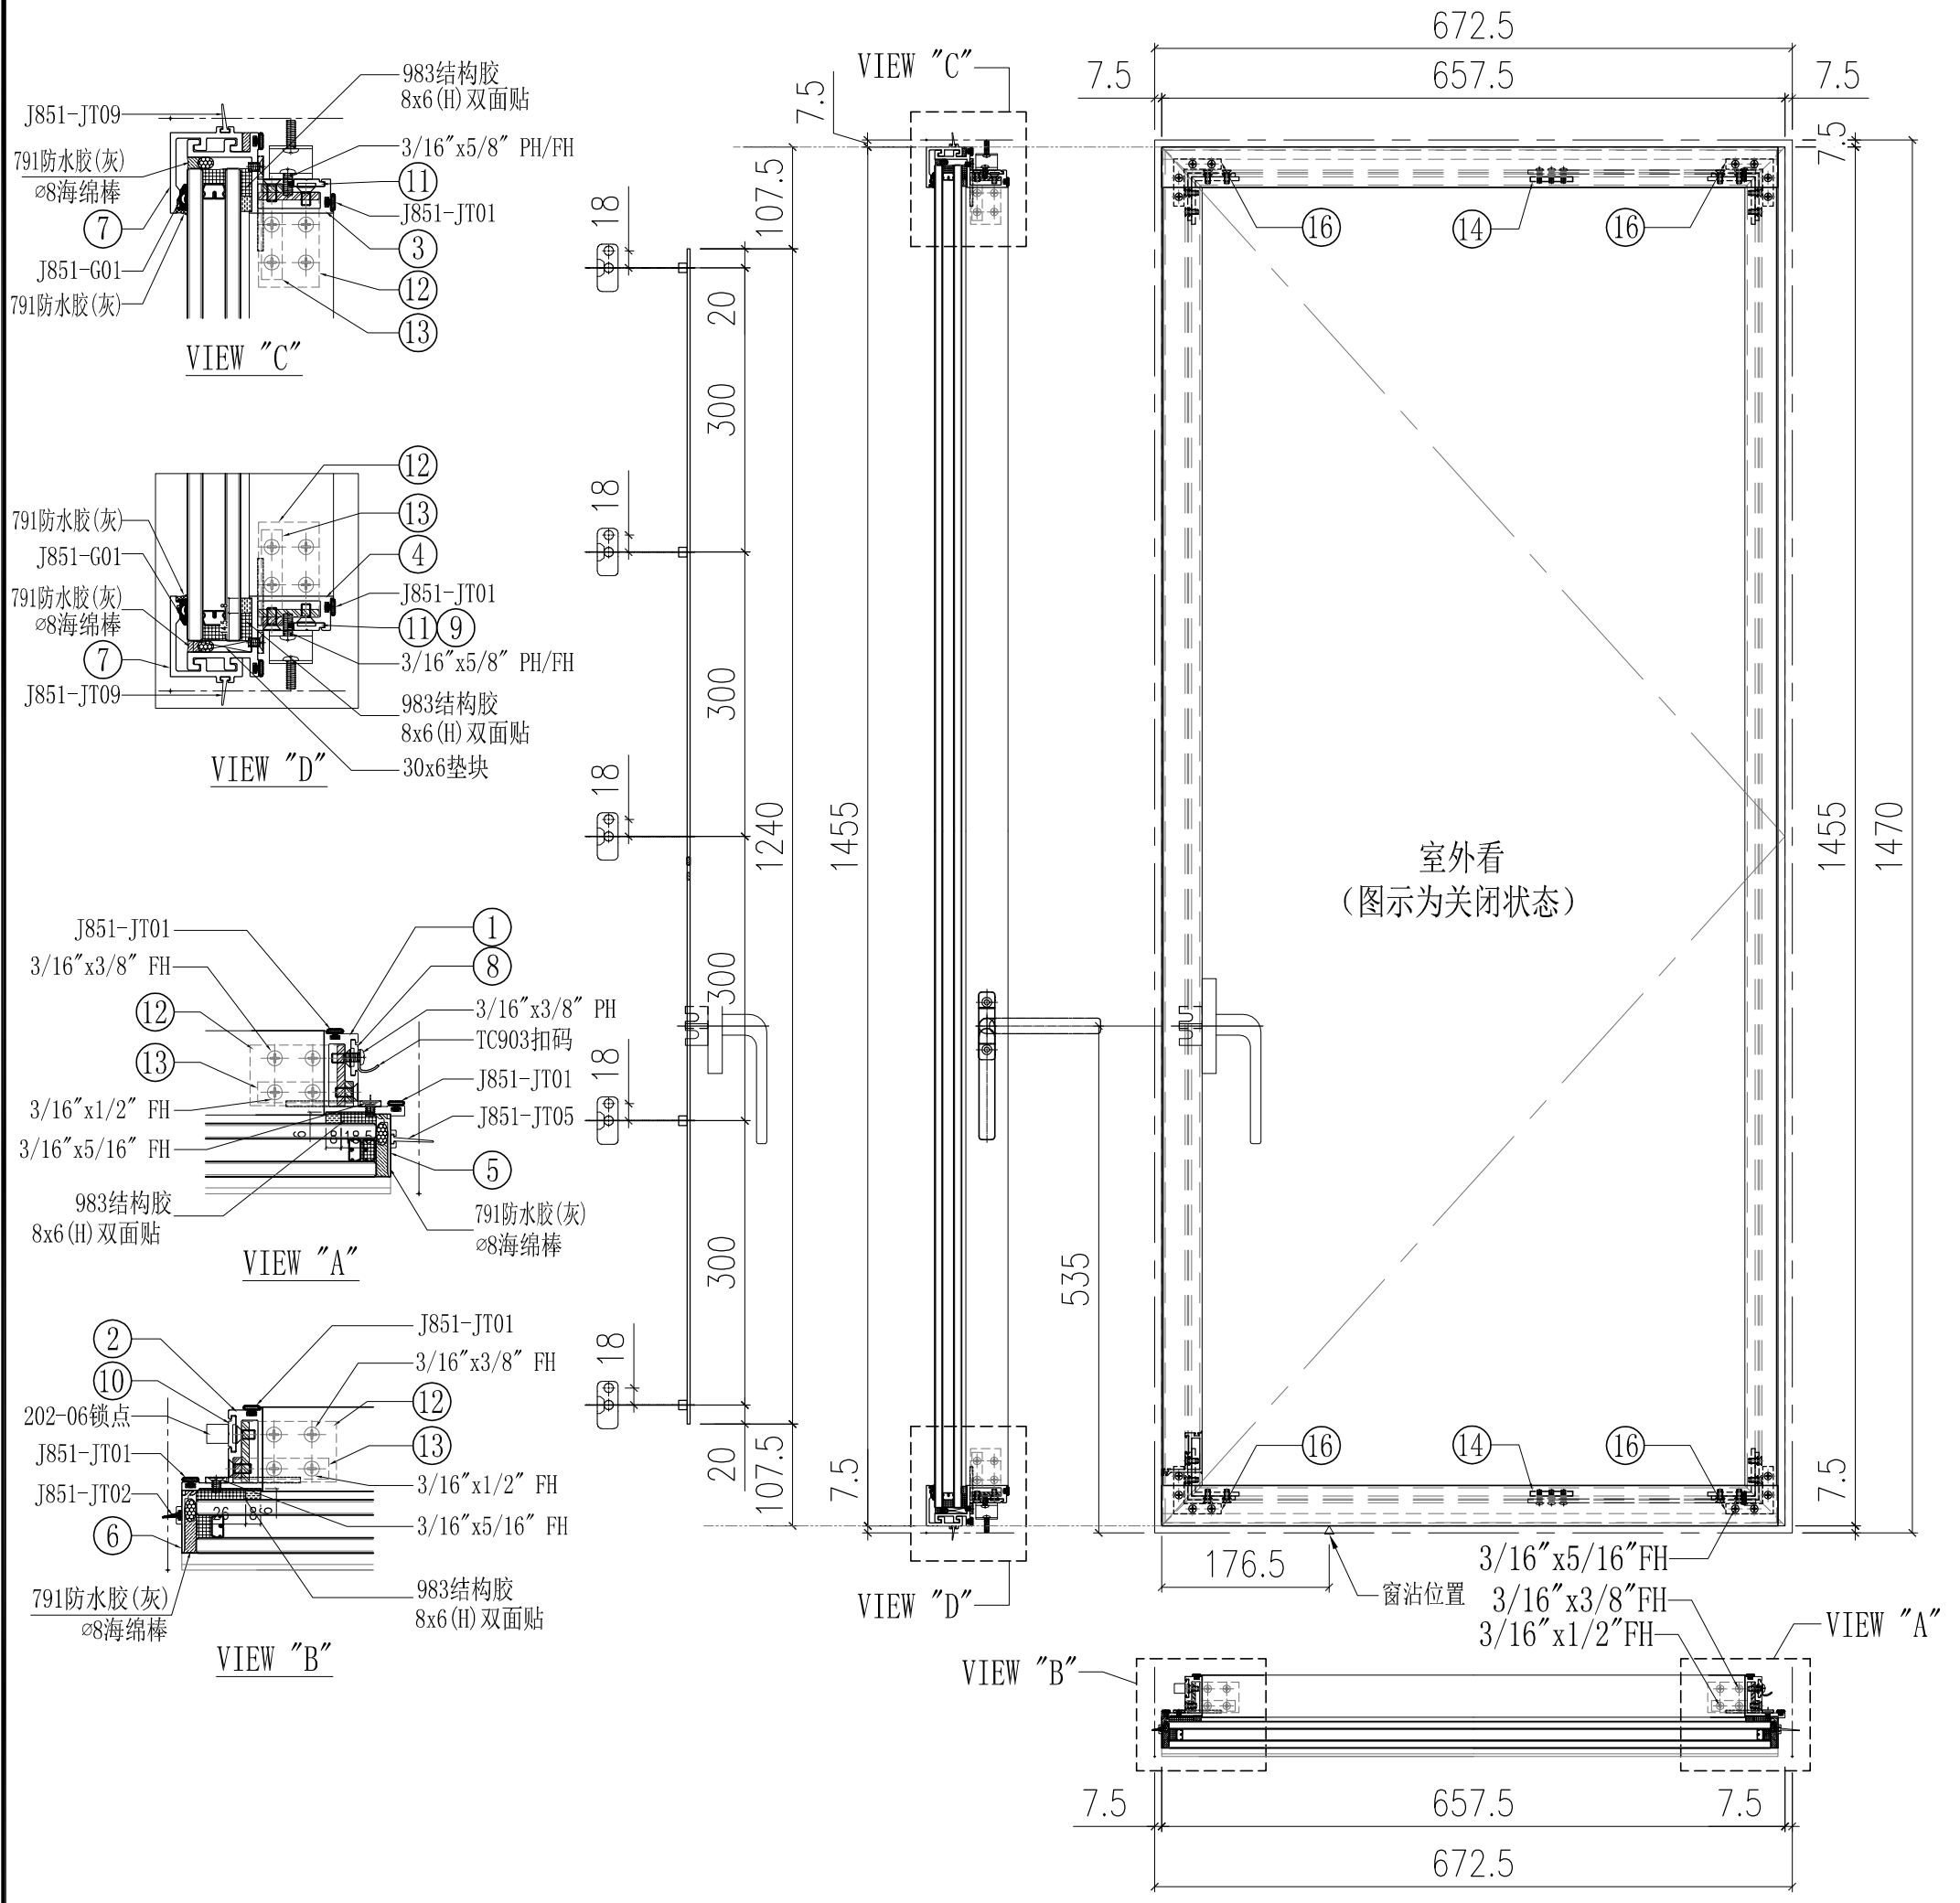


11	X84504-04W	拉巴	240	2
10	X84504-03W	拉巴	1240	1
9	X84504-02W	垫巴	25	1
8	X84504-01W	垫巴	38	4
7	X85742-S01-03W	铝盖	650	2
6	X85757-S01-01W	铝挡片	1428	1
5	X85757-S03-01W	铝挡片	1428	1
4	X85740-04R-01W	窗玉料横	657.5	1
3	X85740-03R-01W	窗玉料横	657.5	1
2	X85741-02RW	窗玉料企	1455	1
1	X85783-01W	窗玉料企	1455	1
序号	加工图编号	材料名称	长度	支/幅



16	AP-S01W	窗角飞机码	11	4
15	GL01-21	28mm中空玻璃635x1417		1
14	SS-01	扇撑加力巴	45	2
13	AA-S02	窗玉角	11	4
12	AA-S01	窗玉角	32	4
序号	加工图编号	材料名称	长度	支/幅

工程號	J851	類別		物料號	-	
地盘	青衣190	制圖	W. E. X	2020-04-16	圖號	X85740-01L
修改	A	-	-	-	數量	-
日期	15/10	-	-	-	單件重量	- (KG)

採用工廠 ✓ 地盘 -
图纸名称 铝料加工图
材料 X85740



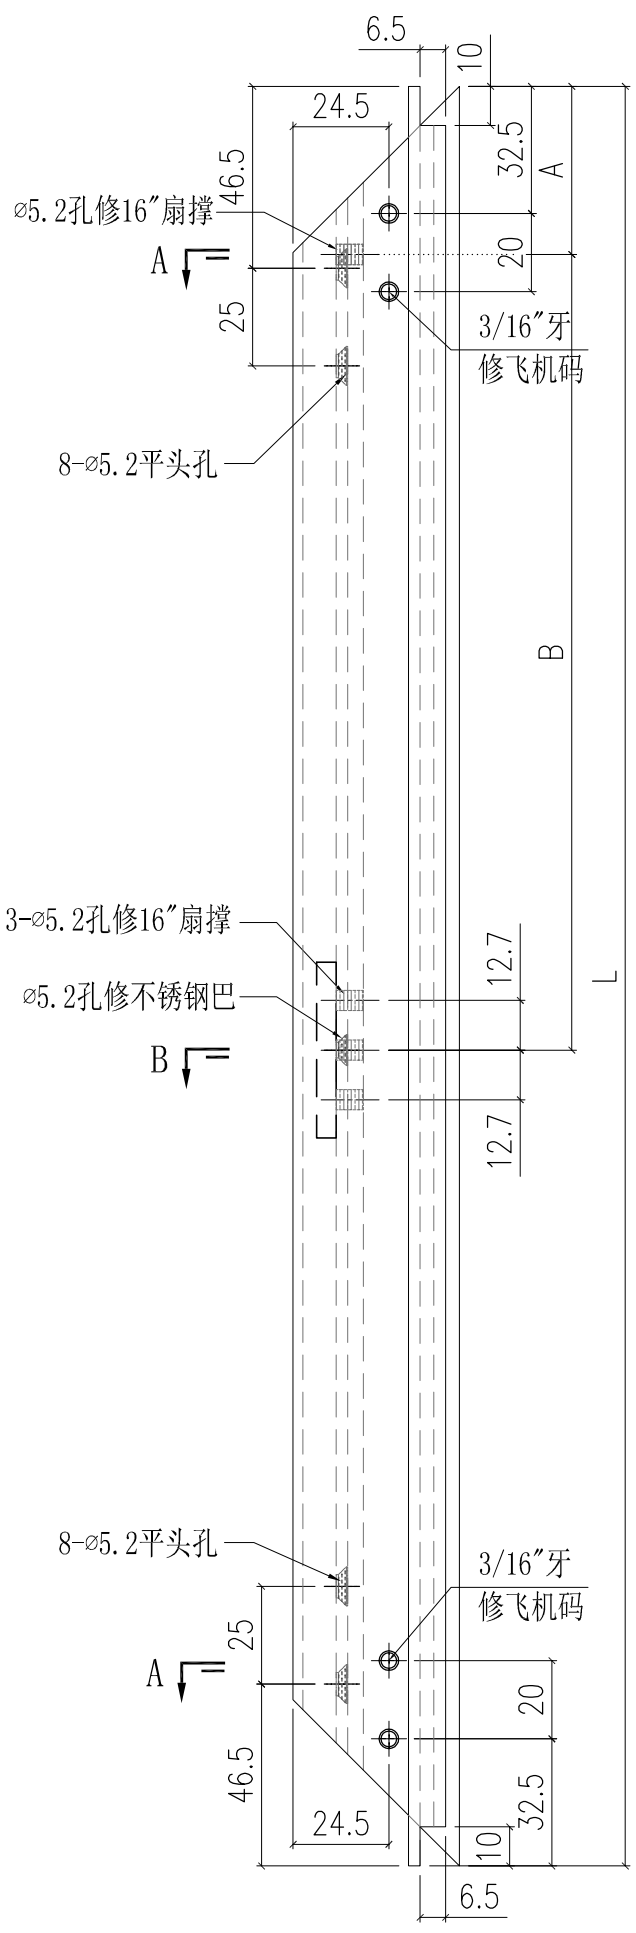


部件编号	颜色	L	A	B
X85740-01L-01G	深灰色	657.5	43	203.4
X85740-01L-01W	白色	657.5	43	203.4
X85740-01L-02G	深灰色	695	43	203.4
X85740-01L-02W	白色	695	43	203.4
X85740-01L-03G	深灰色	560	43	203.4
X85740-01L-04G	深灰色	635	43	203.4
X85740-01L-05G	深灰色	607.5	43	203.4
X85740-01L-05W	白色	607.5	43	203.4
X85740-01L-06G	深灰色	647.5	43	203.4
X85740-01L-06W	白色	647.5	43	203.4
X85740-01L-07G	深灰色	542.5	43	203.4
X85740-01L-07W	白色	542.5	43	203.4

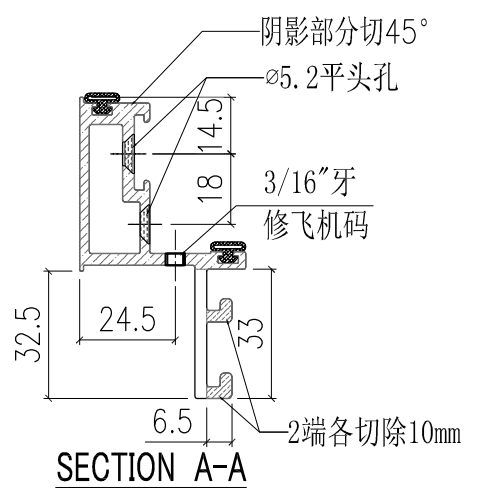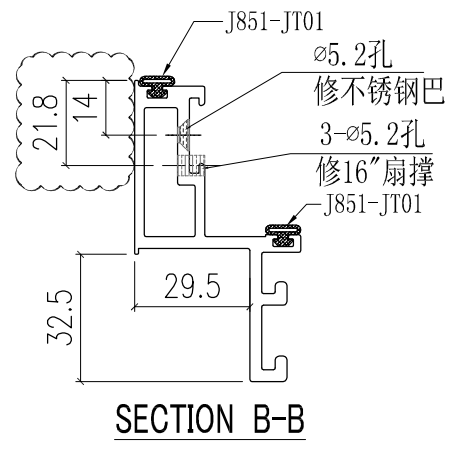





工程號	J851	類別		物料號	-									
地盤	青衣190	制圖	W. E. X	2020-04-16	圖號	X85740-01R								
修改	A	-	-	採用工廠	✓	地盤	-	图纸名称	铝料加工图	復核	-	-	數量	-
日期	15/10	-	-	材料颜色	-	材料	X85740	批准	-	-	-	單件重量	-	(KG)

部件编号	颜色	L	A	B
X85740-01R-01G	深灰色	657.5	43	203.4
X85740-01R-01W	白色	657.5	43	203.4
X85740-01R-02G	深灰色	695	43	203.4
X85740-01R-02W	白色	695	43	203.4
X85740-01R-04G	深灰色	635	43	203.4
X85740-01R-05G	深灰色	607.5	43	203.4
X85740-01R-05W	白色	607.5	43	203.4
X85740-01R-06G	深灰色	647.5	43	203.4
X85740-01R-06W	白色	647.5	43	203.4
X85740-01R-07G	深灰色	542.5	43	203.4
X85740-01R-07W	白色	542.5	43	203.4

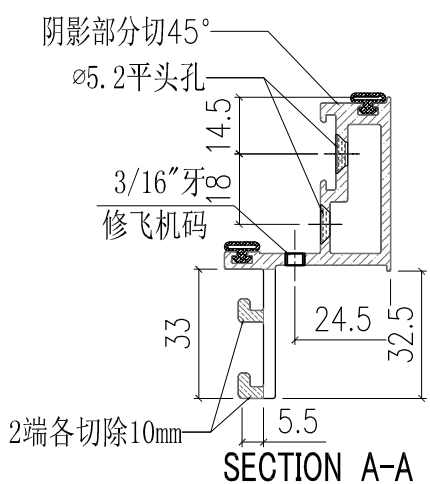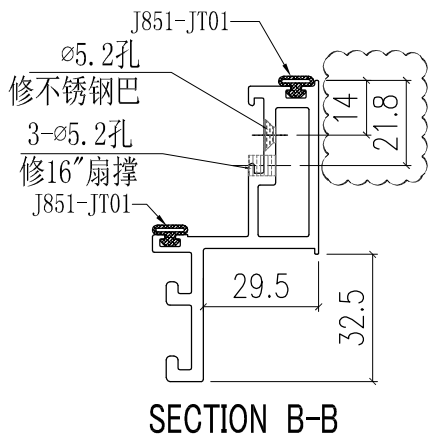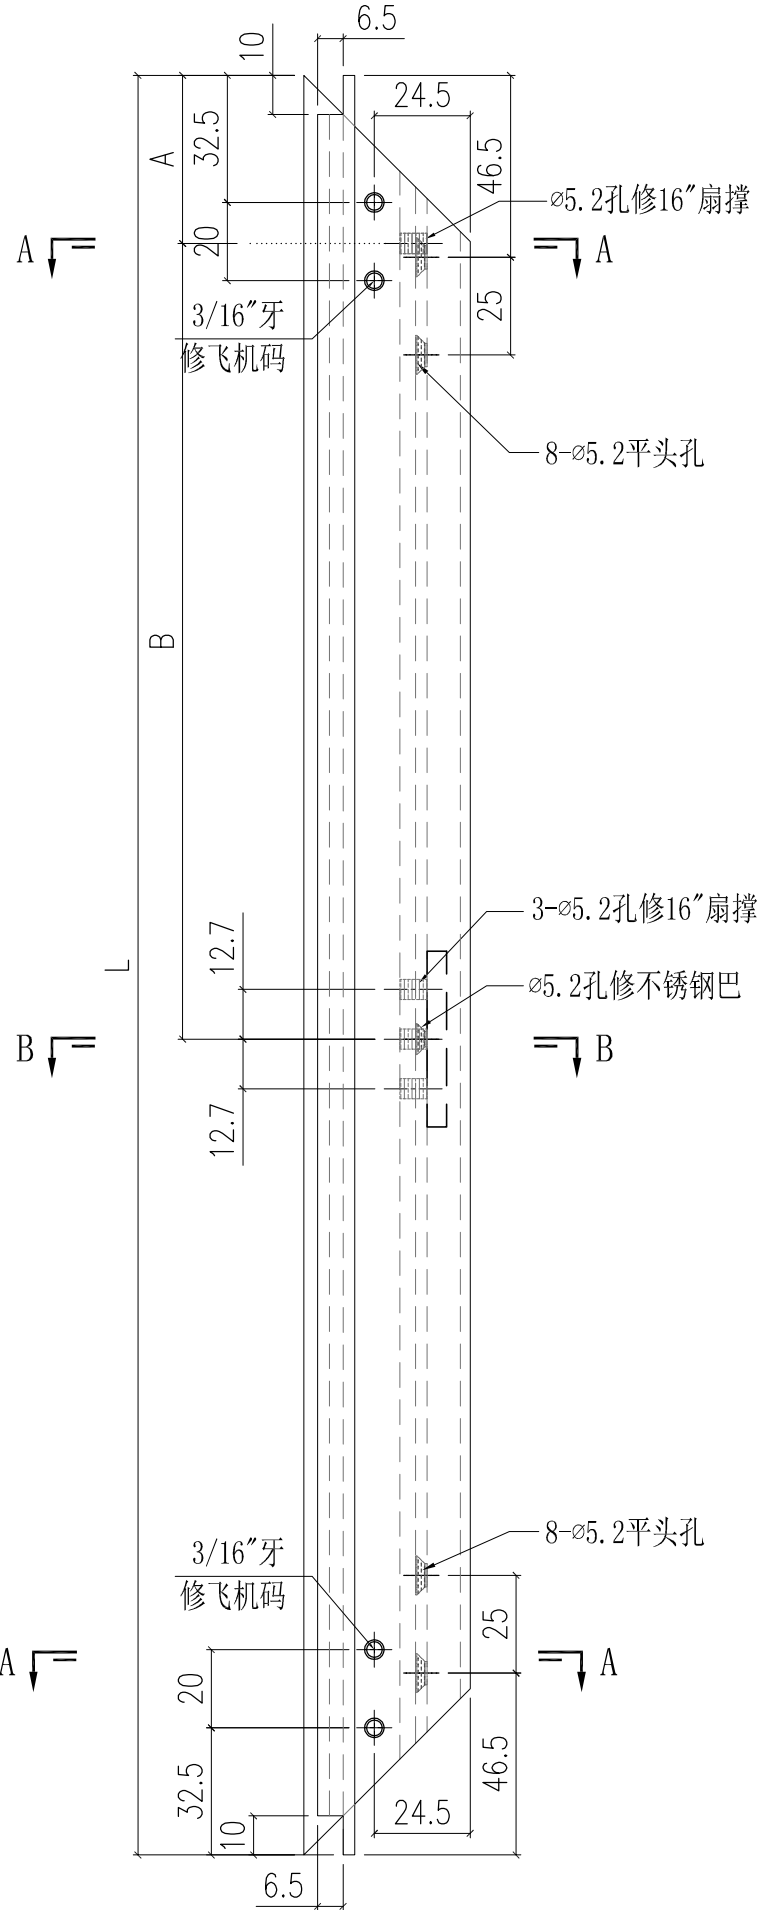



工程號	J851	類別		物料號	-		
地盤	青衣190	制圖	W. E. X	2020-04-16	圖號	X85740-02L	
修改	A	採用工廠	✓	地盤	-	數量	-
日期	15/10	材料顏色	-	圖紙名稱	鋁料加工圖	復核	-
				材料	X85740	批准	-
						單件重量	- (KG)

部件编号	颜色	L	A	B
X85740-02L-01G	深灰色	657.5	43	203.4
X85740-02L-01W	白色	657.5	43	203.4
X85740-02L-02G	深灰色	695	43	203.4
X85740-02L-02W	白色	695	43	203.4
X85740-02L-03G	深灰色	560	43	203.4
X85740-02L-04G	深灰色	635	43	203.4
X85740-02L-05G	深灰色	607.5	43	203.4
X85740-02L-05W	白色	607.5	43	203.4
X85740-02L-06G	深灰色	647.5	43	203.4
X85740-02L-06W	白色	647.5	43	203.4
X85740-02L-07G	深灰色	542.5	43	203.4
X85740-02L-07W	白色	542.5	43	203.4

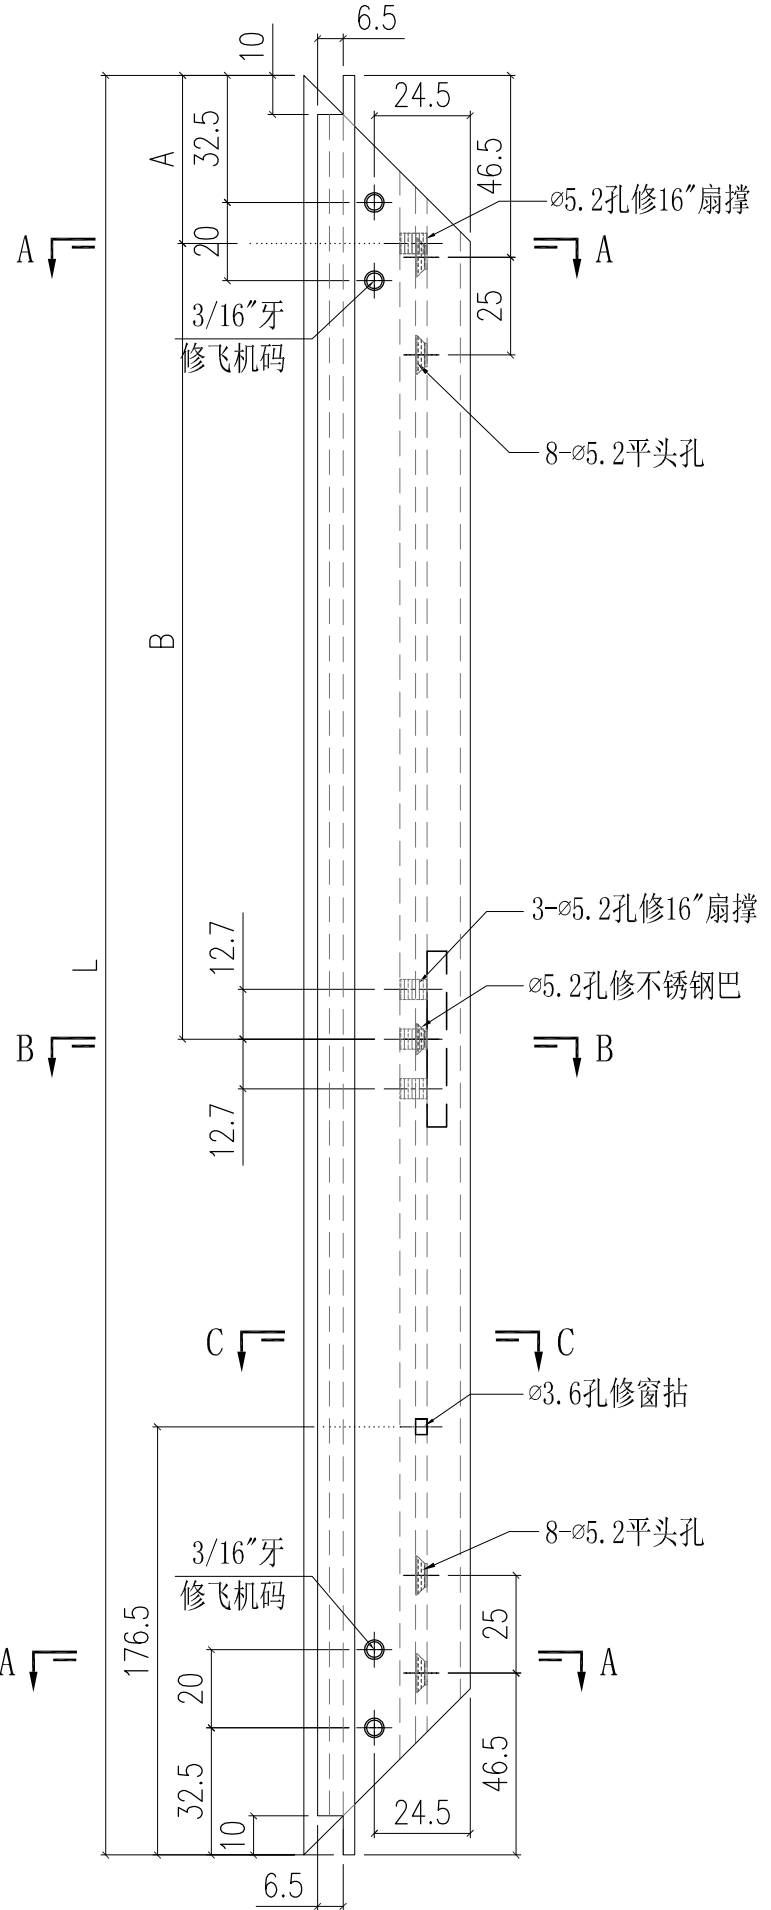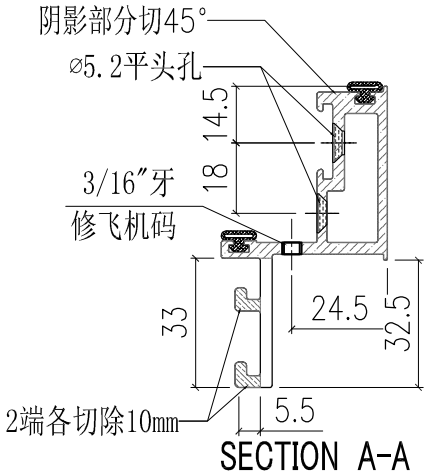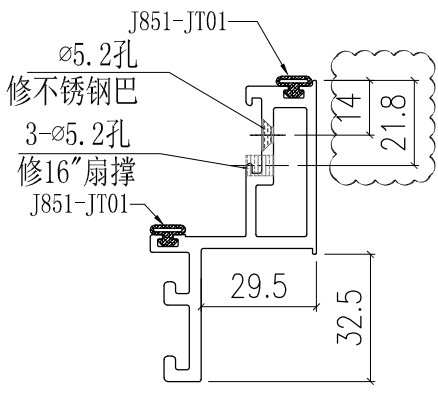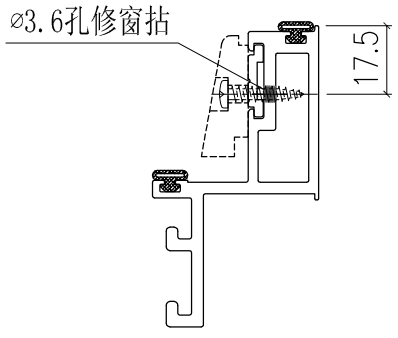


 美特鋁質有限公司 MIDI Aluminium Fabricator Ltd.				工程號 J851	類別 -	物料號 -			
				地盤 青衣190	制圖 W. E. X	2020-04-16	圖號 X85740-02R		
修改 A	-	-	採用工廠 ✓	地盤 -	图纸名称 铝料加工图	-	-	數量 -	
日期 15/10	-	-	材料颜色 -		材料 X85740	-	-	單件重量 -	(KG)


部件编号	颜色	L	A	B
X85740-02R-01G	深灰色	657.5	43	203.4
X85740-02R-01W	白色	657.5	43	203.4
X85740-02R-02G	深灰色	695	43	203.4
X85740-02R-02W	白色	695	43	203.4
X85740-02R-04G	深灰色	635	43	203.4
X85740-02R-05G	深灰色	607.5	43	203.4
X85740-02R-05W	白色	607.5	43	203.4
X85740-02R-06G	深灰色	647.5	43	203.4
X85740-02R-06W	白色	647.5	43	203.4
X85740-02R-07G	深灰色	542.5	43	203.4
X85740-02R-07W	白色	542.5	43	203.4

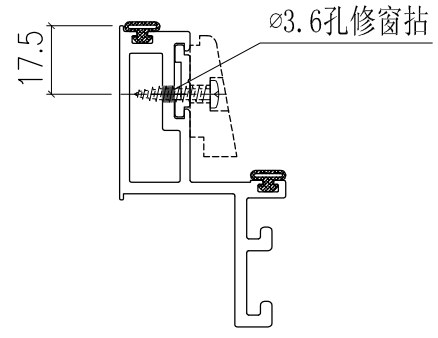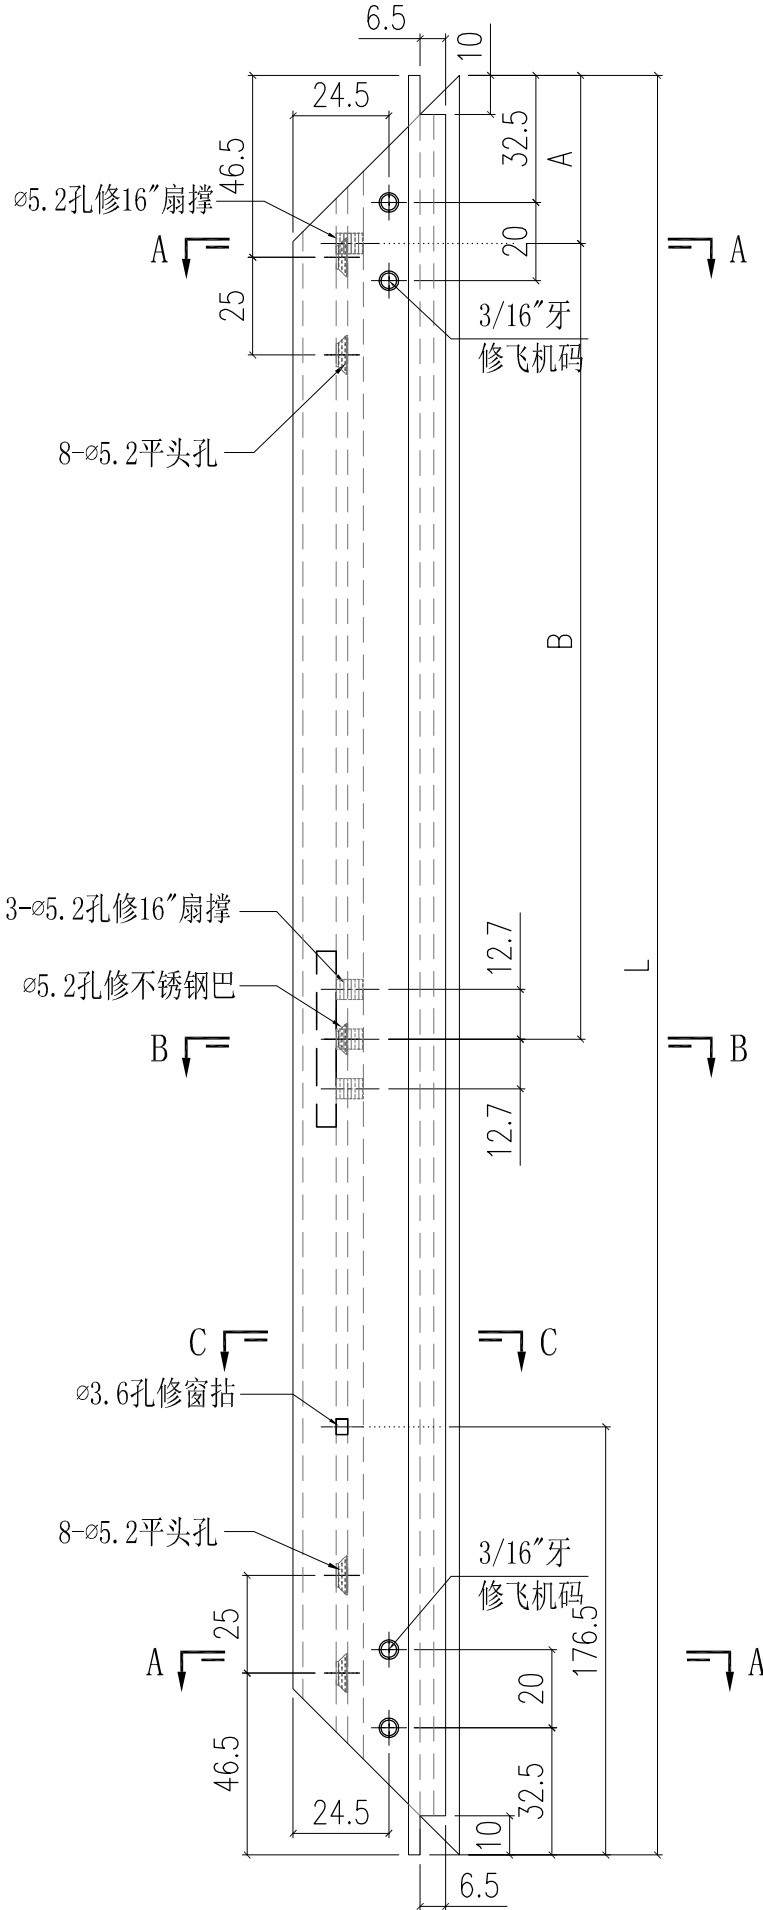

SECTION C-C

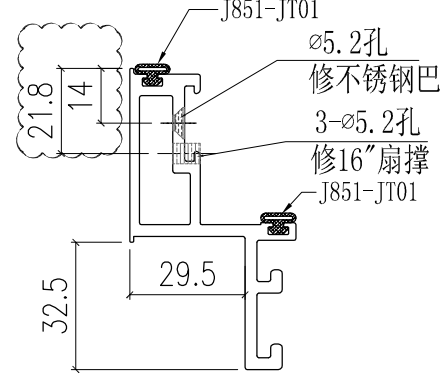


SECTION B-B

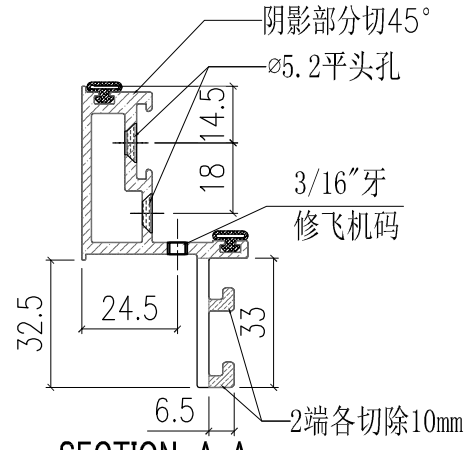

SECTION A-A

工程號	J851	類別		物料號	-		
地盤	青衣190	制圖	W. E. X	2020-04-16	圖號	X85740-03L	
修改	A	-	-	採用工廠	✓	地盤	-
日期	15/10	-	-	材料顏色	-	圖紙名稱	鋁料加工圖
						復核	-
						數量	-
						單件重量	- (KG)
				材料	X85740	批准	-



部件編號	顏色	L	A	B
X85740-03L-01G	深灰色	657.5	43	203.4
X85740-03L-01W	白色	657.5	43	203.4
X85740-03L-02G	深灰色	670	43	203.4

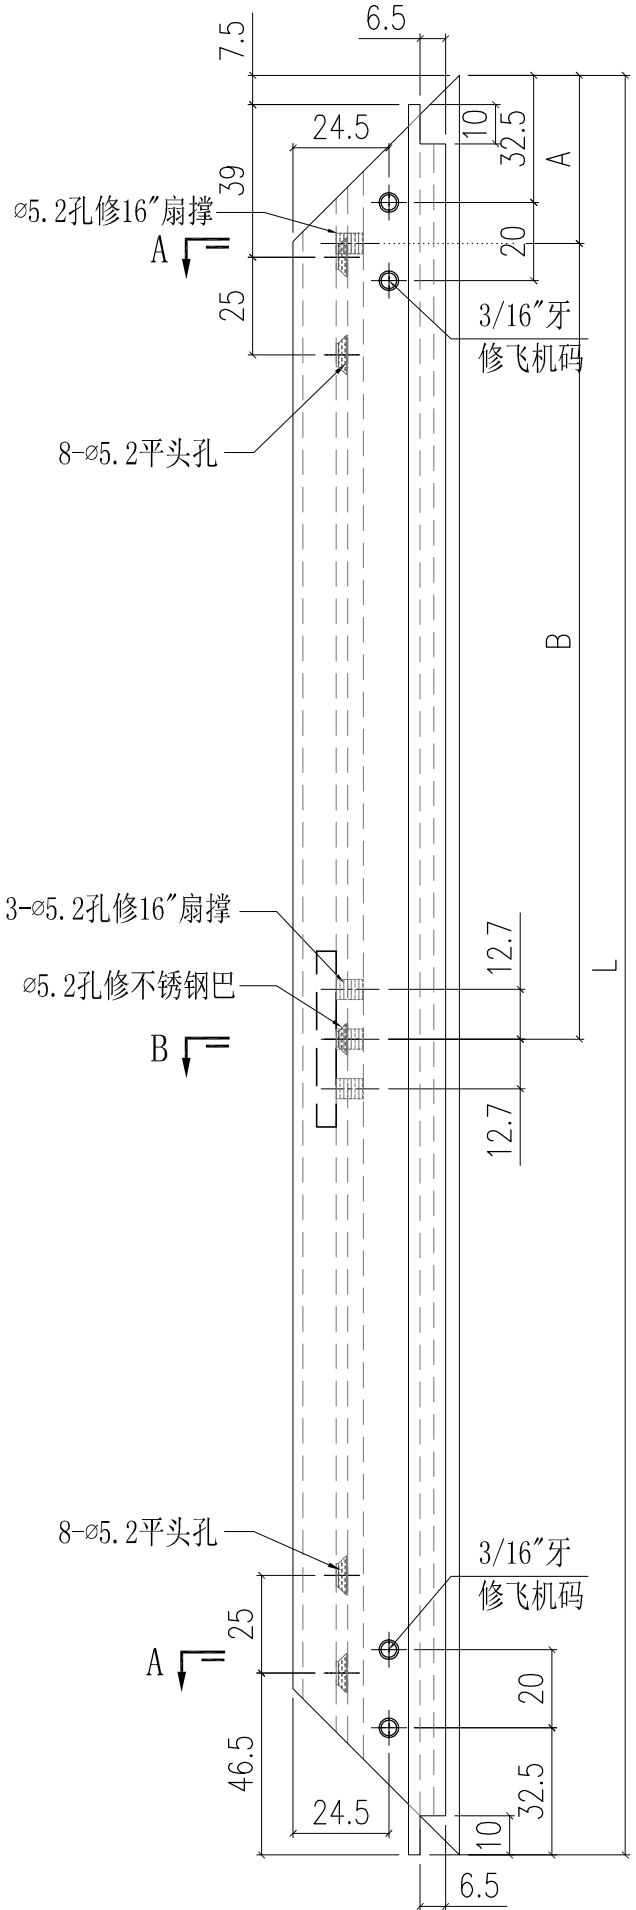

⇨ A




⇨ B

⇨ A

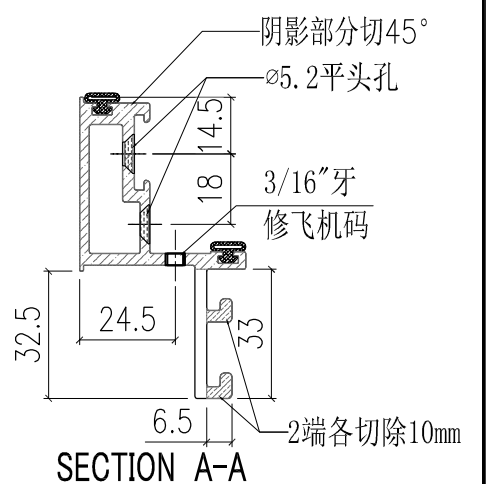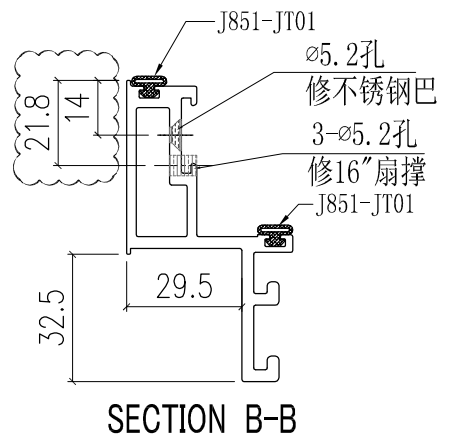



工程號	J851	類別		物料號	-									
地盤	青衣190	制圖	W. E. X	2020-04-16	圖號	X85740-03R								
修改	A	-	-	採用工廠	✓	地盤	-	图纸名称	铝料加工图	復核	-	-	數量	-
日期	15/10	-	-	材料颜色	-	材料	X85740	批准	-	-	單件重量	-	(KG)	

部件编号	颜色	L	A	B
X85740-03R-01G	深灰色	657.5	43	203.4
X85740-03R-01W	白色	657.5	43	203.4

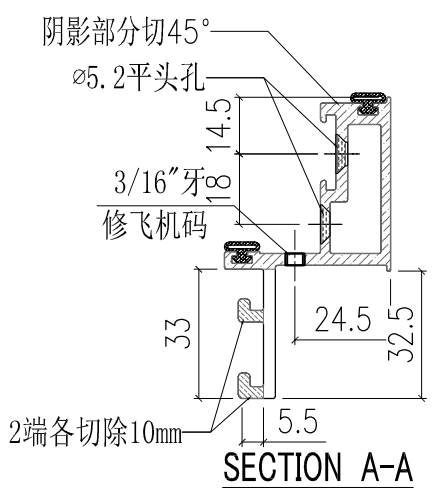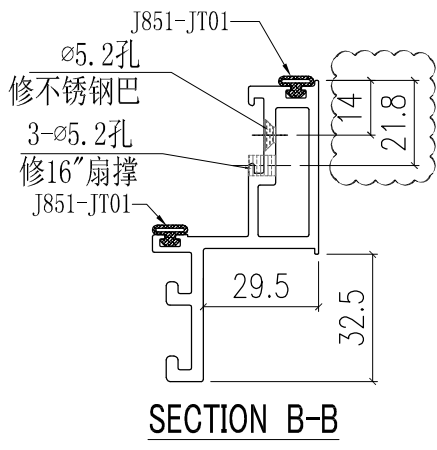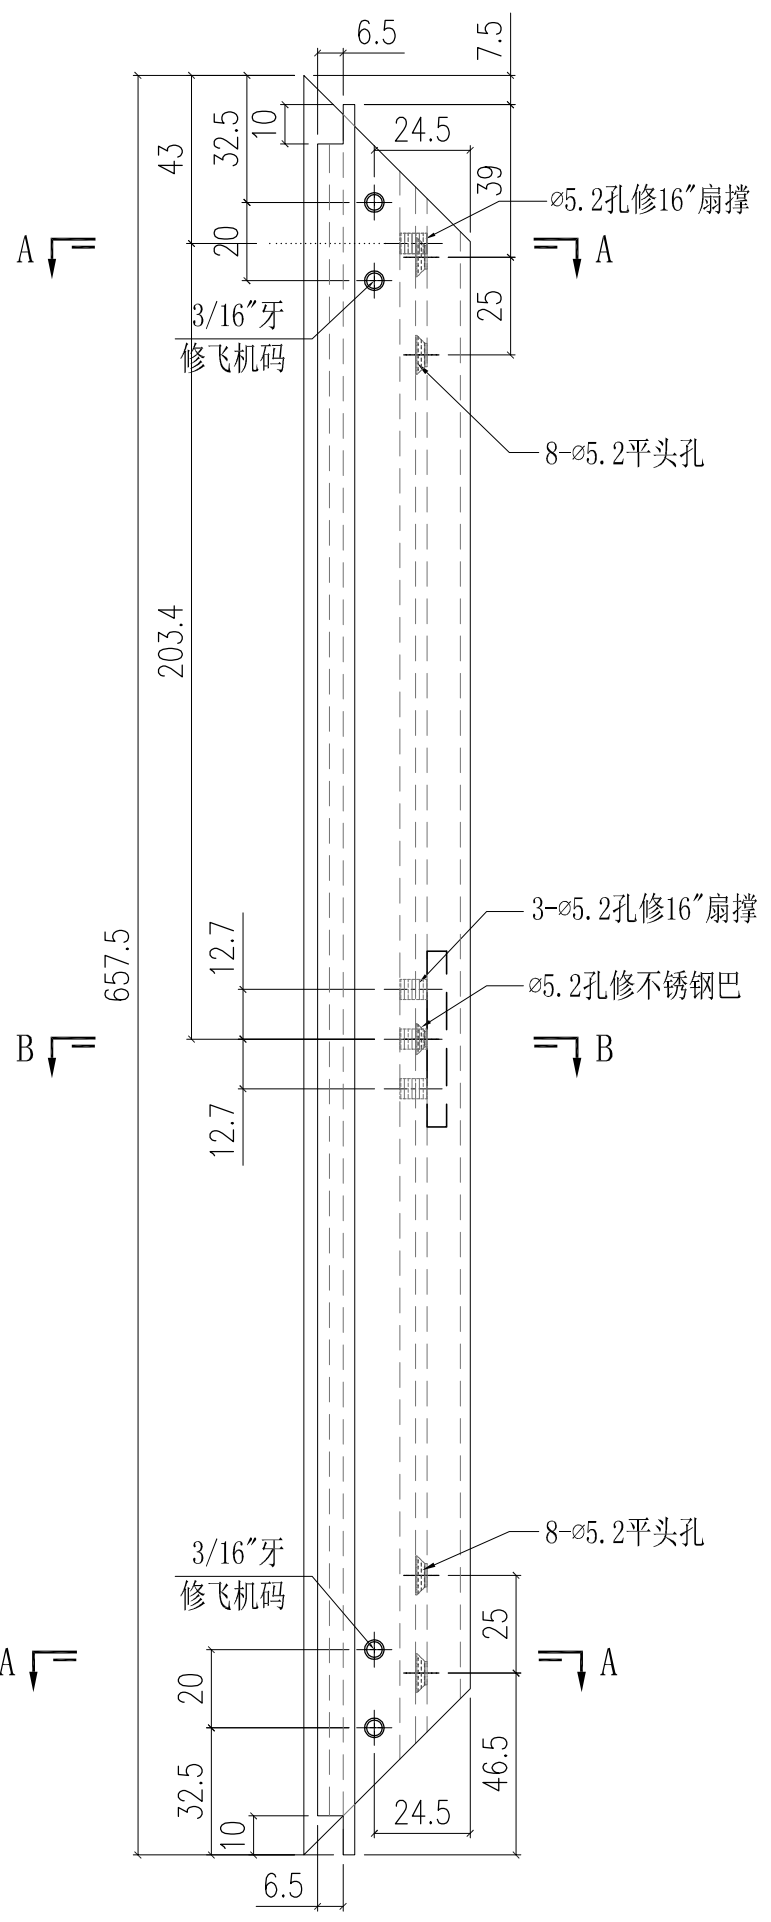


工程號	J851	類別		物料號	-
地盘	青衣190	制圖	W. E. X	2020-04-16	圖號 X85740-04L
修改	A	採用工廠	✓	地盤	-
日期	15/10	材料颜色	-	图纸名称	铝料加工图
				復核	-
				批准	-
				數量	-
				單件重量	- (KG)


部件编号	颜色	L	A	B
X85740-04L-01G	深灰色	657.5	43	203.4
X85740-04L-01W	白色	657.5	43	203.4
X85740-04L-02G	深灰色	670	43	203.4

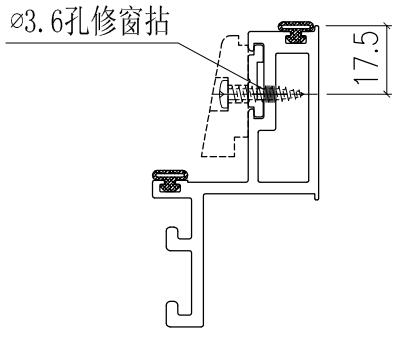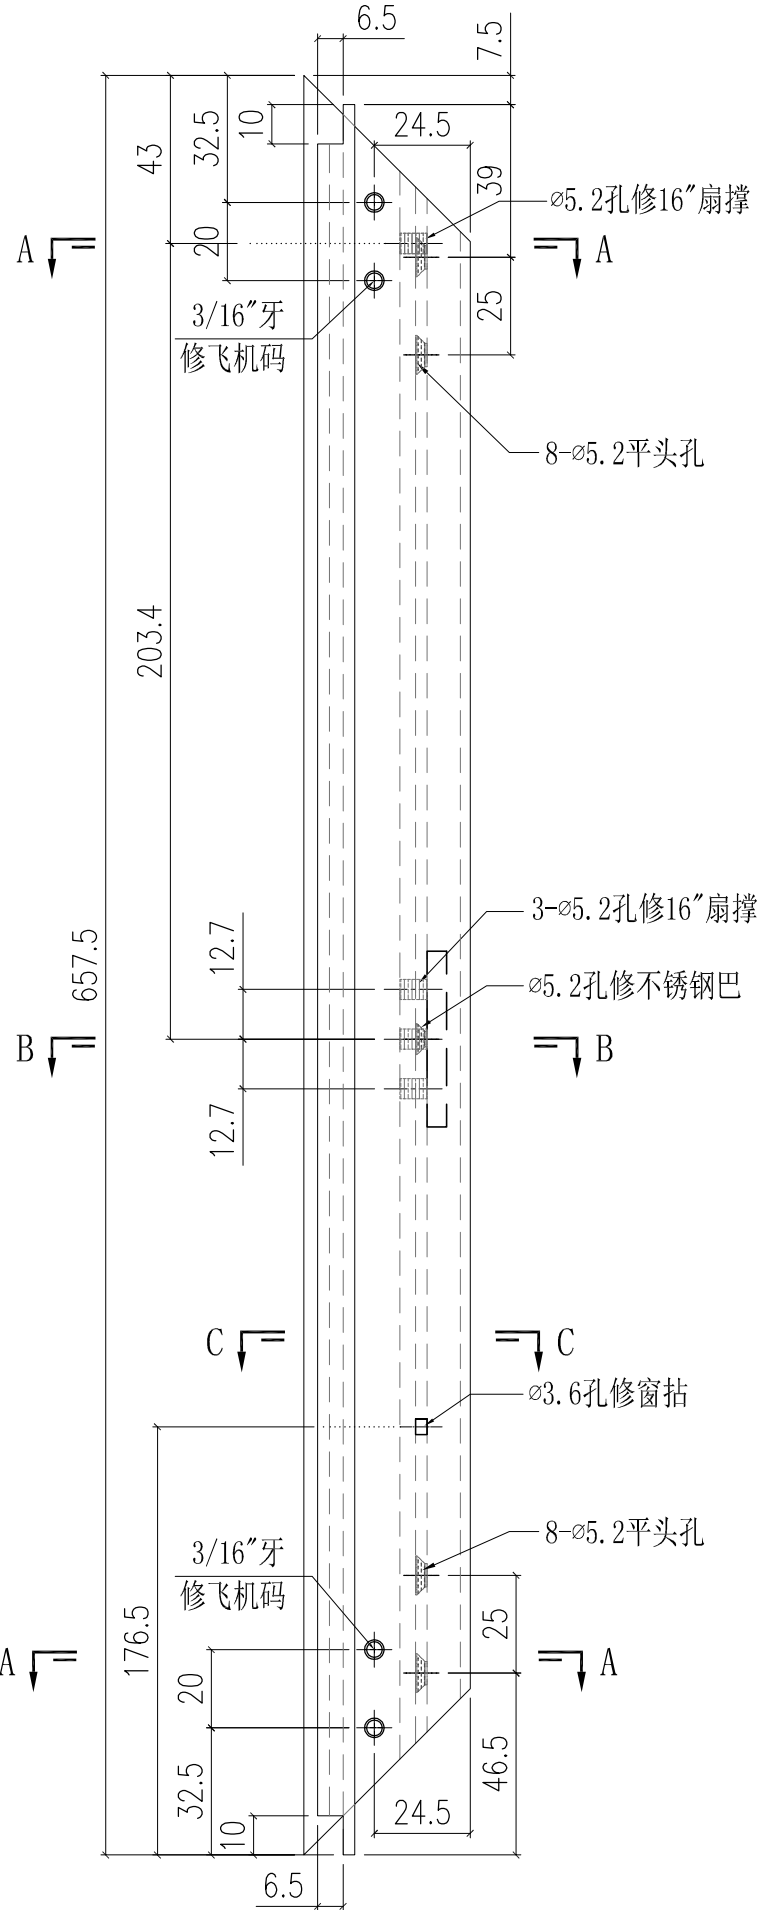

SECTION C-C

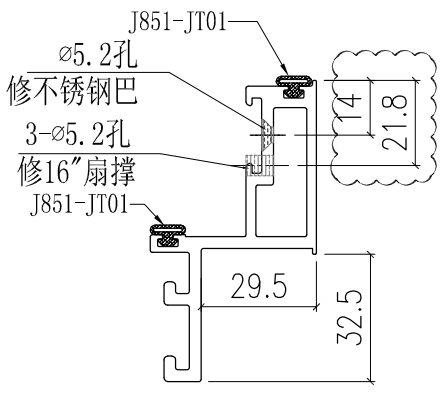



SECTION B-B

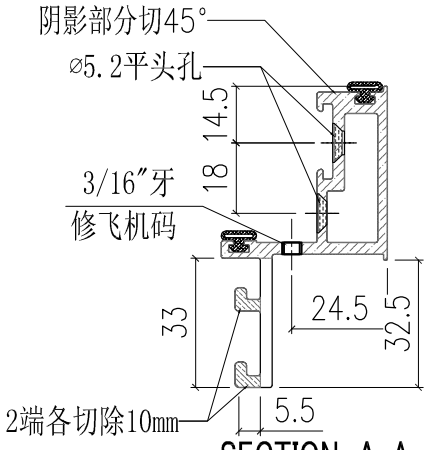


SECTION A-A

工程號	J851	類別		物料號	-									
地盤	青衣190	制圖	W. E. X	2020-04-16	圖號	X85740-04R								
修改	A	-	-	採用工廠	✓	地盤	-	图纸名称	铝料加工图	復核	-	-	數量	-
日期	15/10	-	-	材料颜色	-	材料	X85740	批准	-	-	-	單件重量	-	(KG)


部件编号	颜色	L	A	B
X85740-04R-01G	深灰色	657.5	43	203.4
X85740-04R-01W	白色	657.5	43	203.4

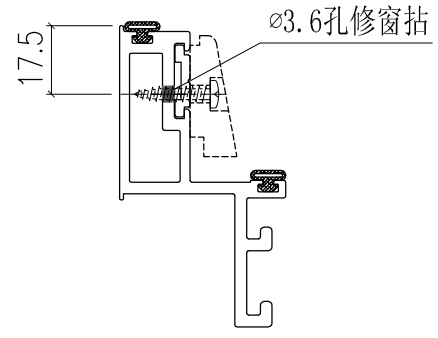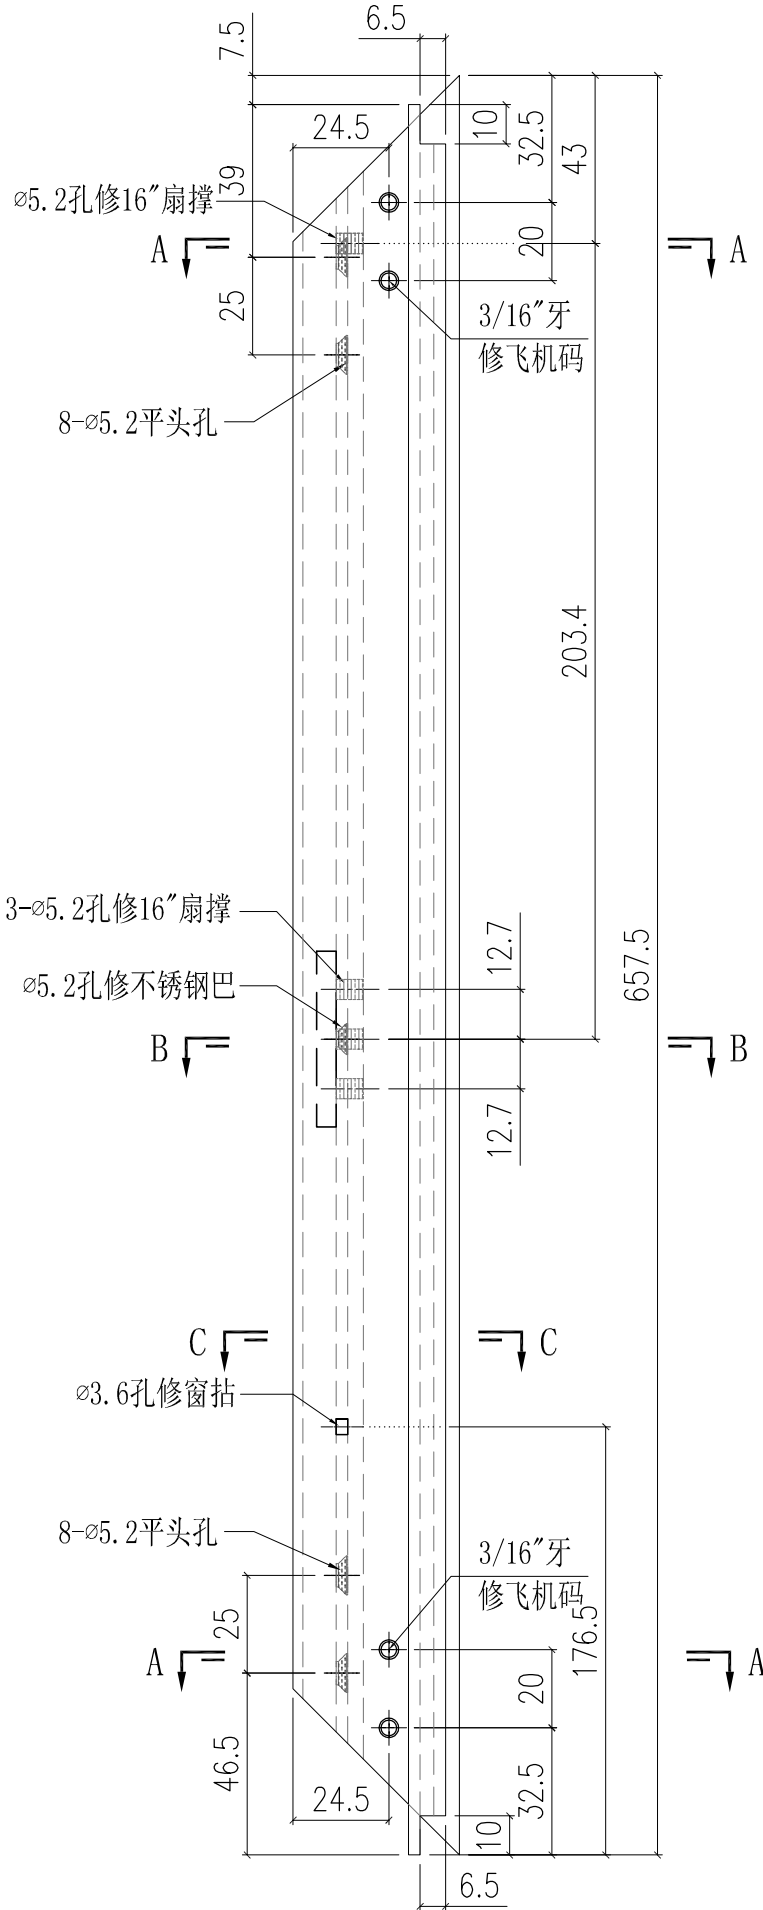

SECTION C-C

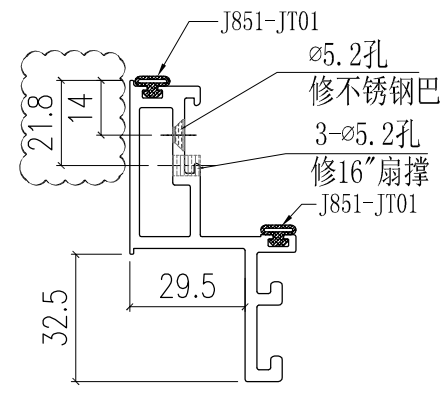




SECTION B-B

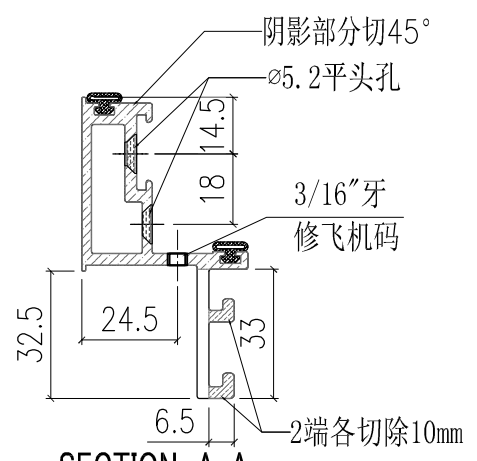




SECTION A-A

工程號	J851	類別		物料號	-		
地盤	青衣190	制圖	W. E. X	2020-04-16	圖號	X85741-01	
修改	A	採用工廠	✓	地盤	-	數量	-
日期	15/10	材料顏色	-	图纸名称	铝料加工图	復核	-
				材料	X85741	批准	-
						單件重量	- (KG)

部件编号	颜色
X85741-01G	深灰色
X85741-01W	白色

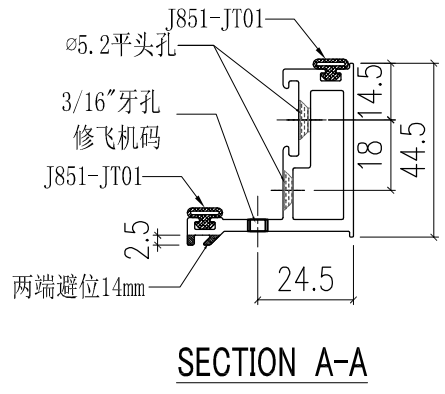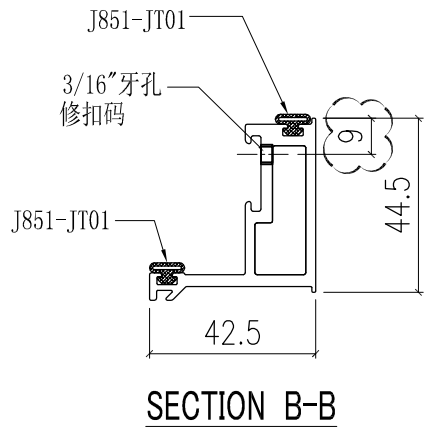
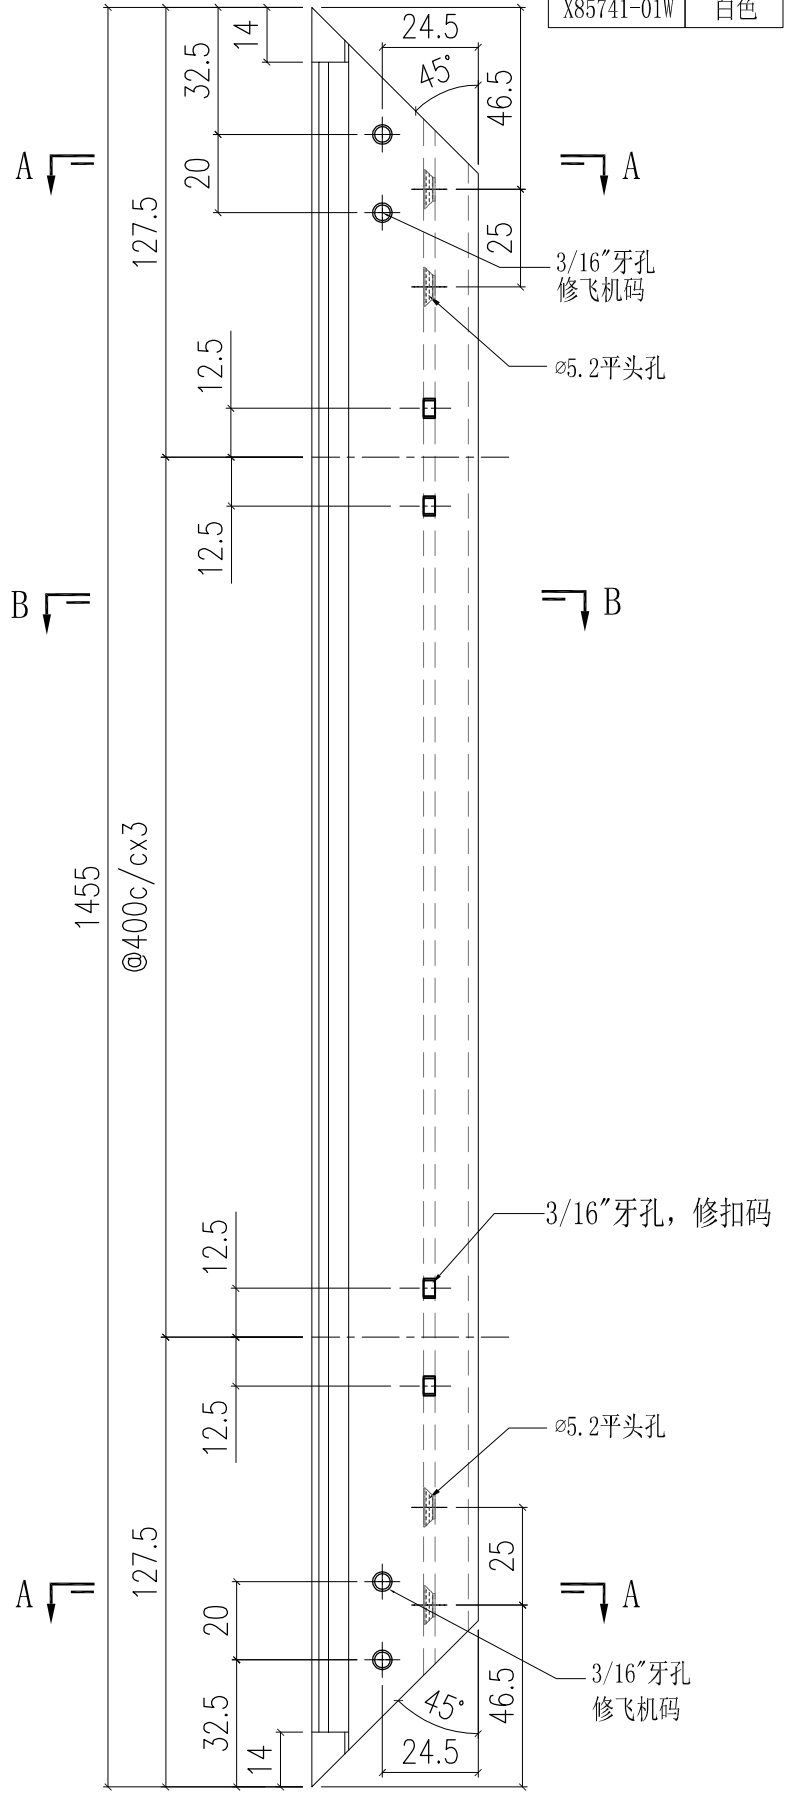


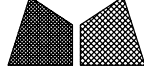 美特鋁質有限公司 MIDI Aluminium Fabricator Ltd.				工程號	J851	類別		物料號	-	
				地盤	青衣190	制圖	W. E. X	2020-04-16	圖號	AA-S01
修改	A	-	-	採用工廠	✓	地盤			數量	-
日期	15/10	-	-	材料顏色	MILL				單件重量	- (KG)
				图纸名称	窗玉角码	復核	-	-		
				材料	50x50x4mm铝角	批准	-	-		

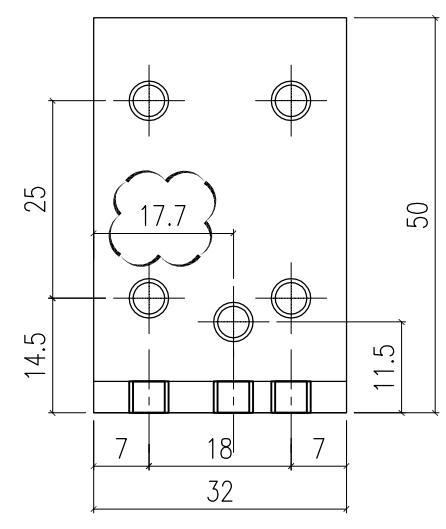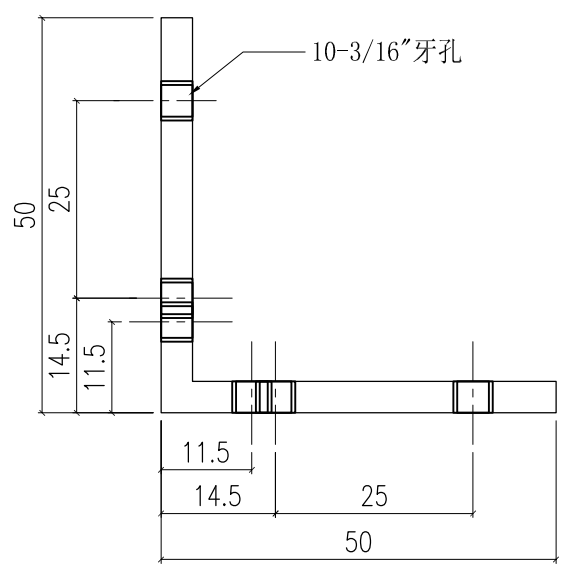



工程號	J851	類別		物料號	-		
地盤	青衣190	制圖	W. E. X	2020-04-16	圖號	X84504-01	
修改	A	-	-	採用工廠	✓	地盤	
日期	15/10	-	-	材料顏色	-		
图纸名称	防风扣垫块	復核	-	-	數量	-	
材料	X84504	批准	-	-	單件重量	- (KG)	

部件编号	颜色
X84504-01G	深灰色
X84504-01W	白色


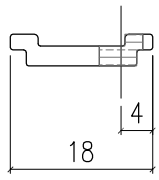
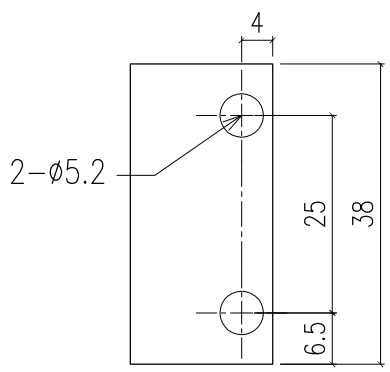


工程號	J851	類別		物料號	-		
地盤	青衣190	制圖	W. E. X	2020-04-16	圖號	X84504-04	
修改	A	-	-	採用工廠	✓	地盤	
日期	15/10	-	-	材料顏色	-	圖紙名稱	拉巴
				材料	X84504	復核	-
						批准	-
						數量	-
						單件重量	- (KG)

部件编号	颜色
X84504-04G	深灰色
X84504-04W	白色

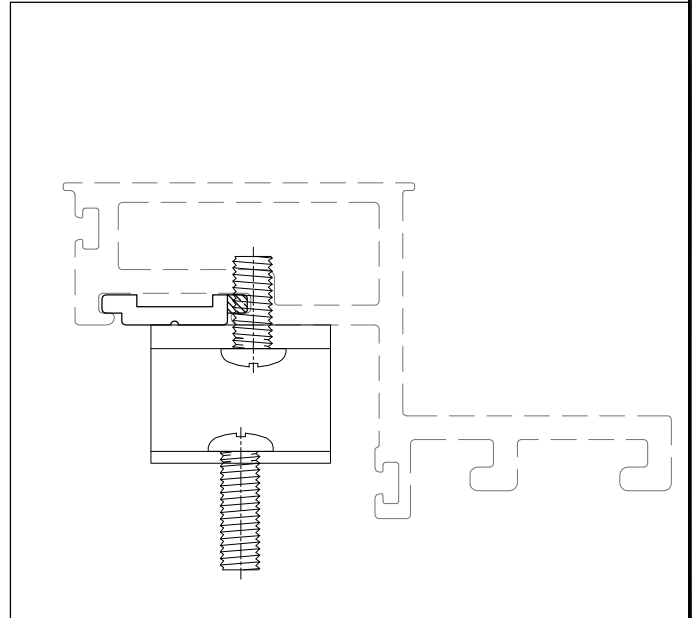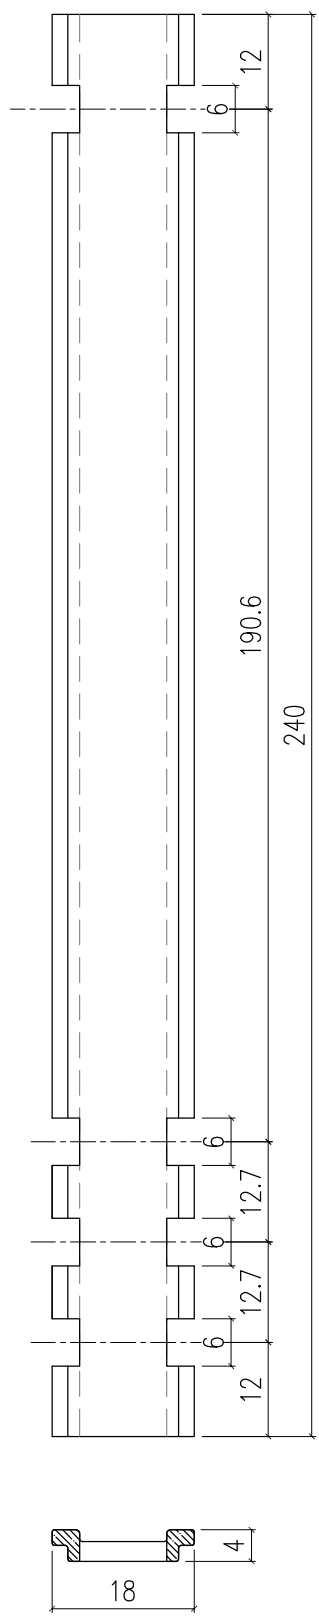




 美特鋁質有限公司 MIDI Aluminium Fabricator Ltd.				工程號	J851	類別		物料號	-	
				地盤	青衣190	制圖	W. E. X	2020-04-16	圖號	SS-01
修改	A	-	-	採用工廠	✓	地盤			數量	-
日期	15/10	-	-	材料顏色	-	材料	304#不銹鋼	批准	-	-
									單件重量	- (KG)

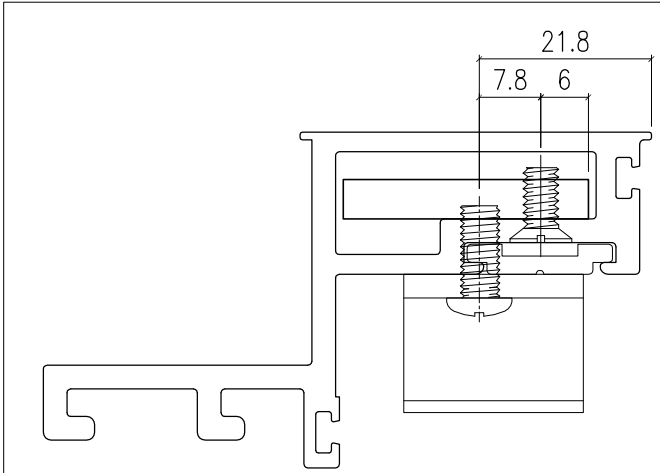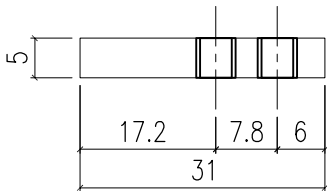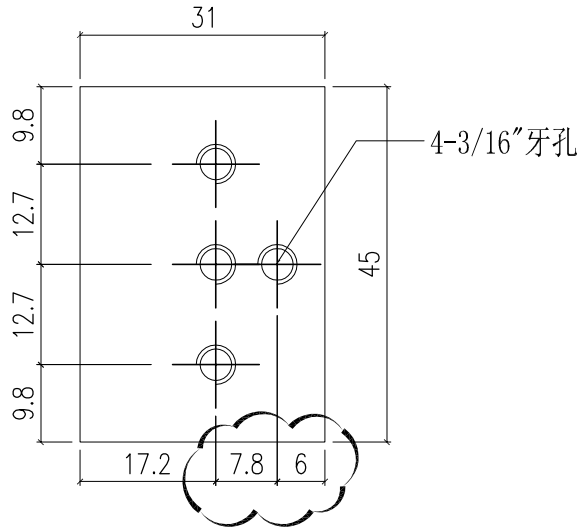


FOR: SS601-14"&16"

工程號	J851	類別		物料號	-		
地盤	青衣190	制圖	W. E. X	2020-04-16	圖號	X85783-01	
修改	A	採用工廠	✓	地盤	-	數量	-
日期	15/10	材料顏色	-	圖紙名稱	鋁料加工圖	復核	-
				材料	X85783	批准	-
						單件重量	- (KG)

部件編號	顏色
X85783-01G	深灰色
X85783-01W	白色

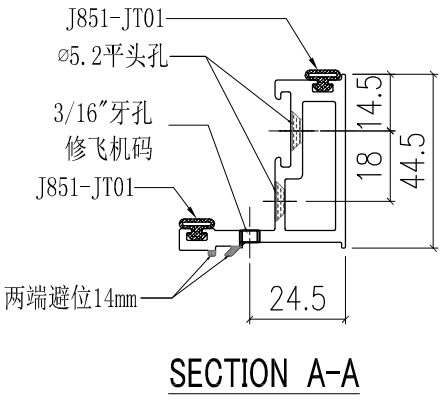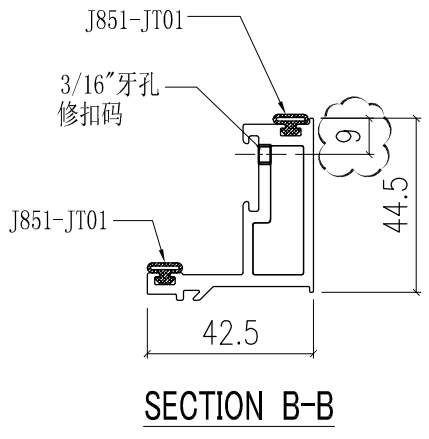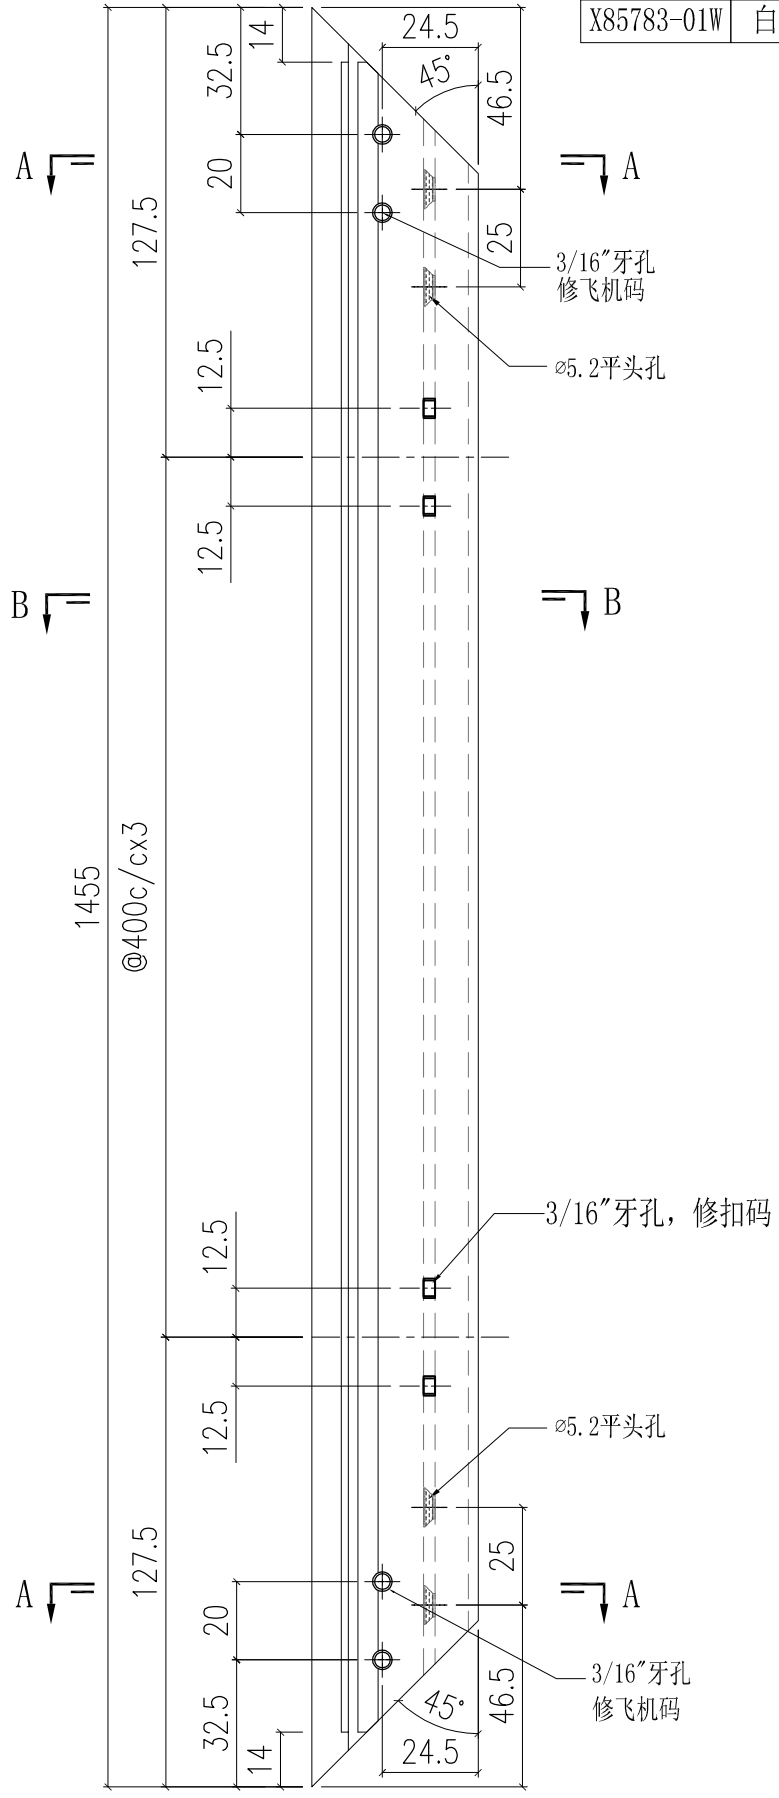


工程號	J851	類別		物料號	-		
地盤	青衣190	制圖	W. E. X	2020-07-15	圖號	X85719-01	
修改	A	採用工廠	✓	地盤	-	數量	-
日期	15/10	材料顏色	-	材料	X85719	批准	-

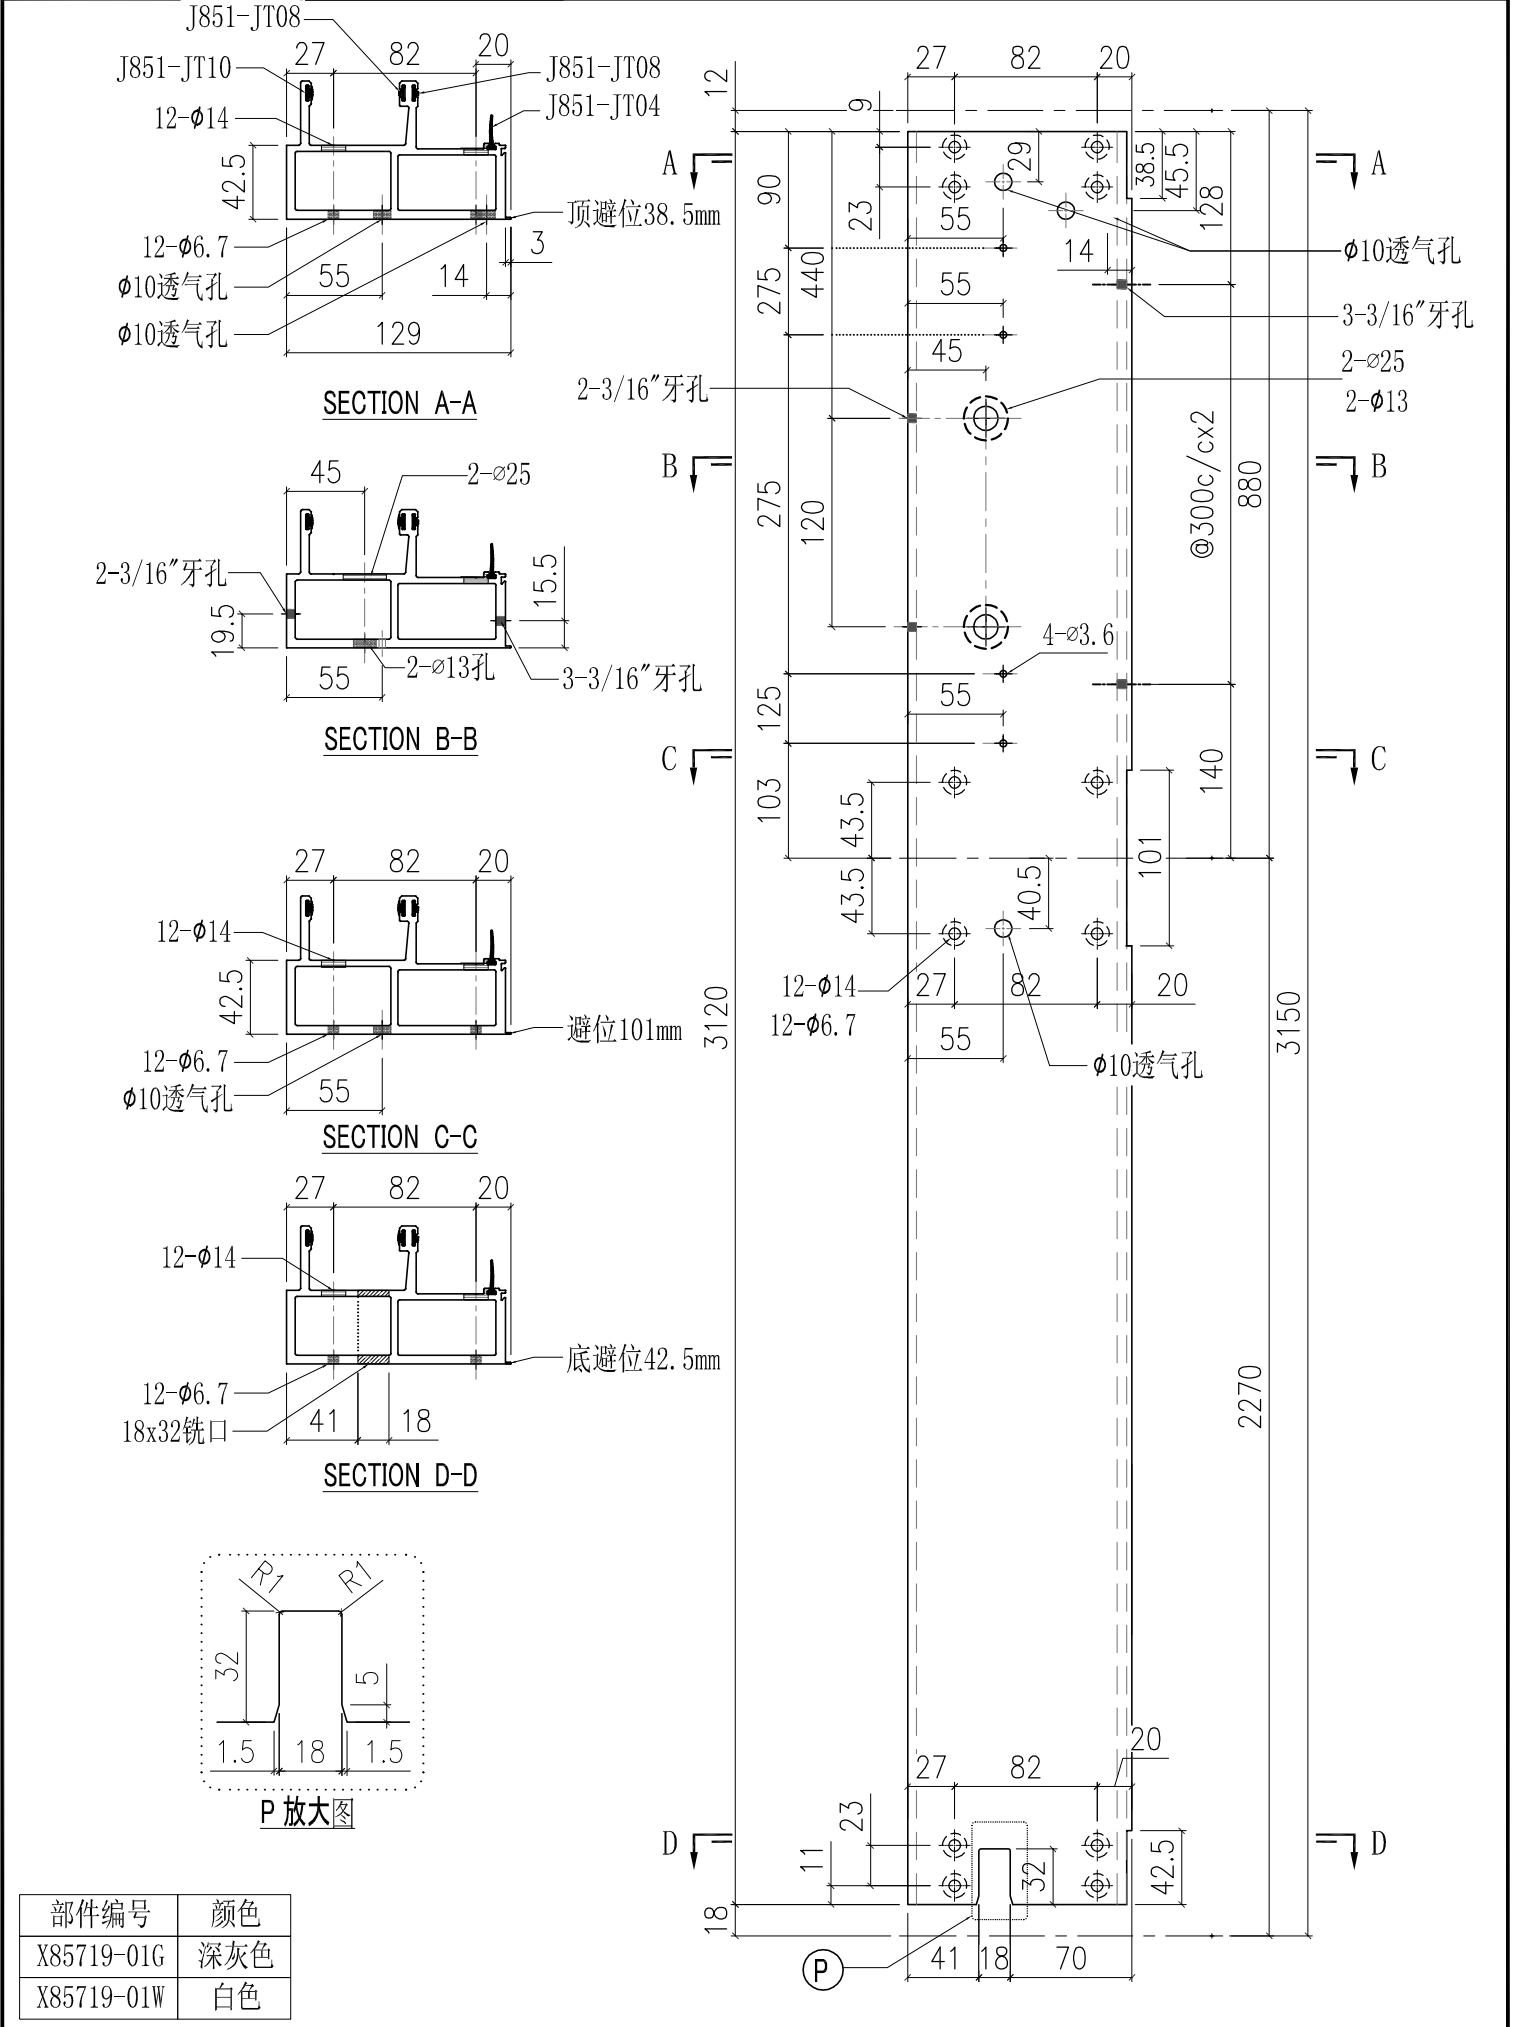


部件编号	颜色
X85719-01G	深灰色
X85719-01W	白色

工程號	J851	類別		物料號	-		
地盘	青衣190	制圖	W. E. X	2020-07-15	圖號	X85719-02	
修改	A	採用工廠	✓	地盤	-	數量	-
日期	15/10	图纸名称	铝料加工图	復核	-	單件重量	- (KG)
		材料	X85719	批准	-		

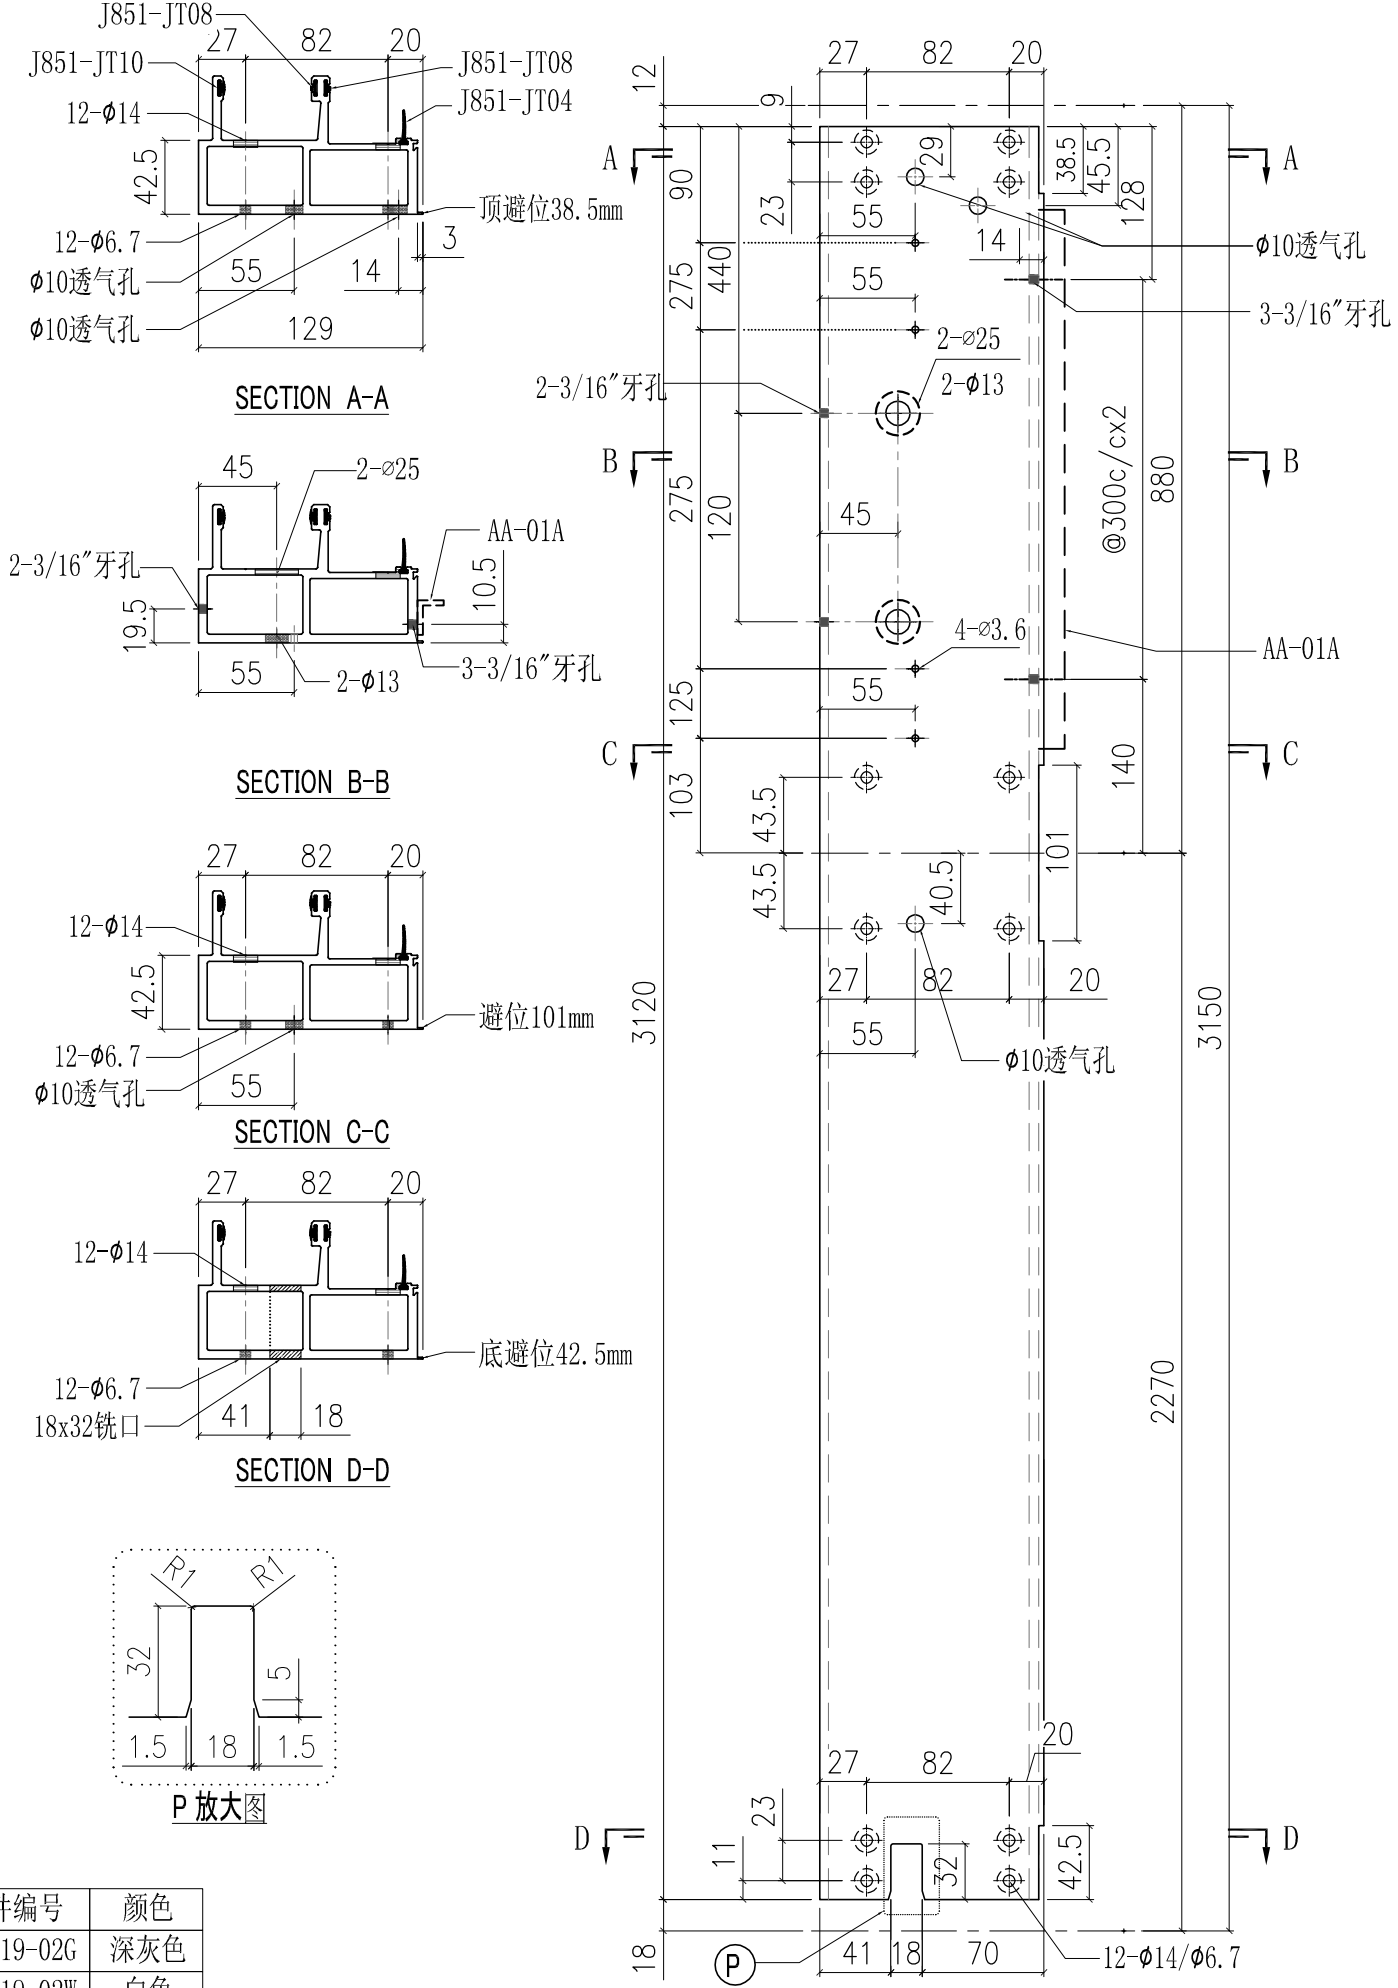


部件编号	颜色
X85719-02G	深灰色
X85719-02W	白色

工程號	J851	類別		物料號	-		
地盘	青衣190	制圖	W. E. X	2020-07-15	圖號	X85719-03	
修改	A	採用工廠	✓	地盤	-	數量	-
日期	15/10	材料颜色	-	图纸名称	铝料加工图	復核	-
				材料	X85719	批准	-
						單件重量	- (KG)

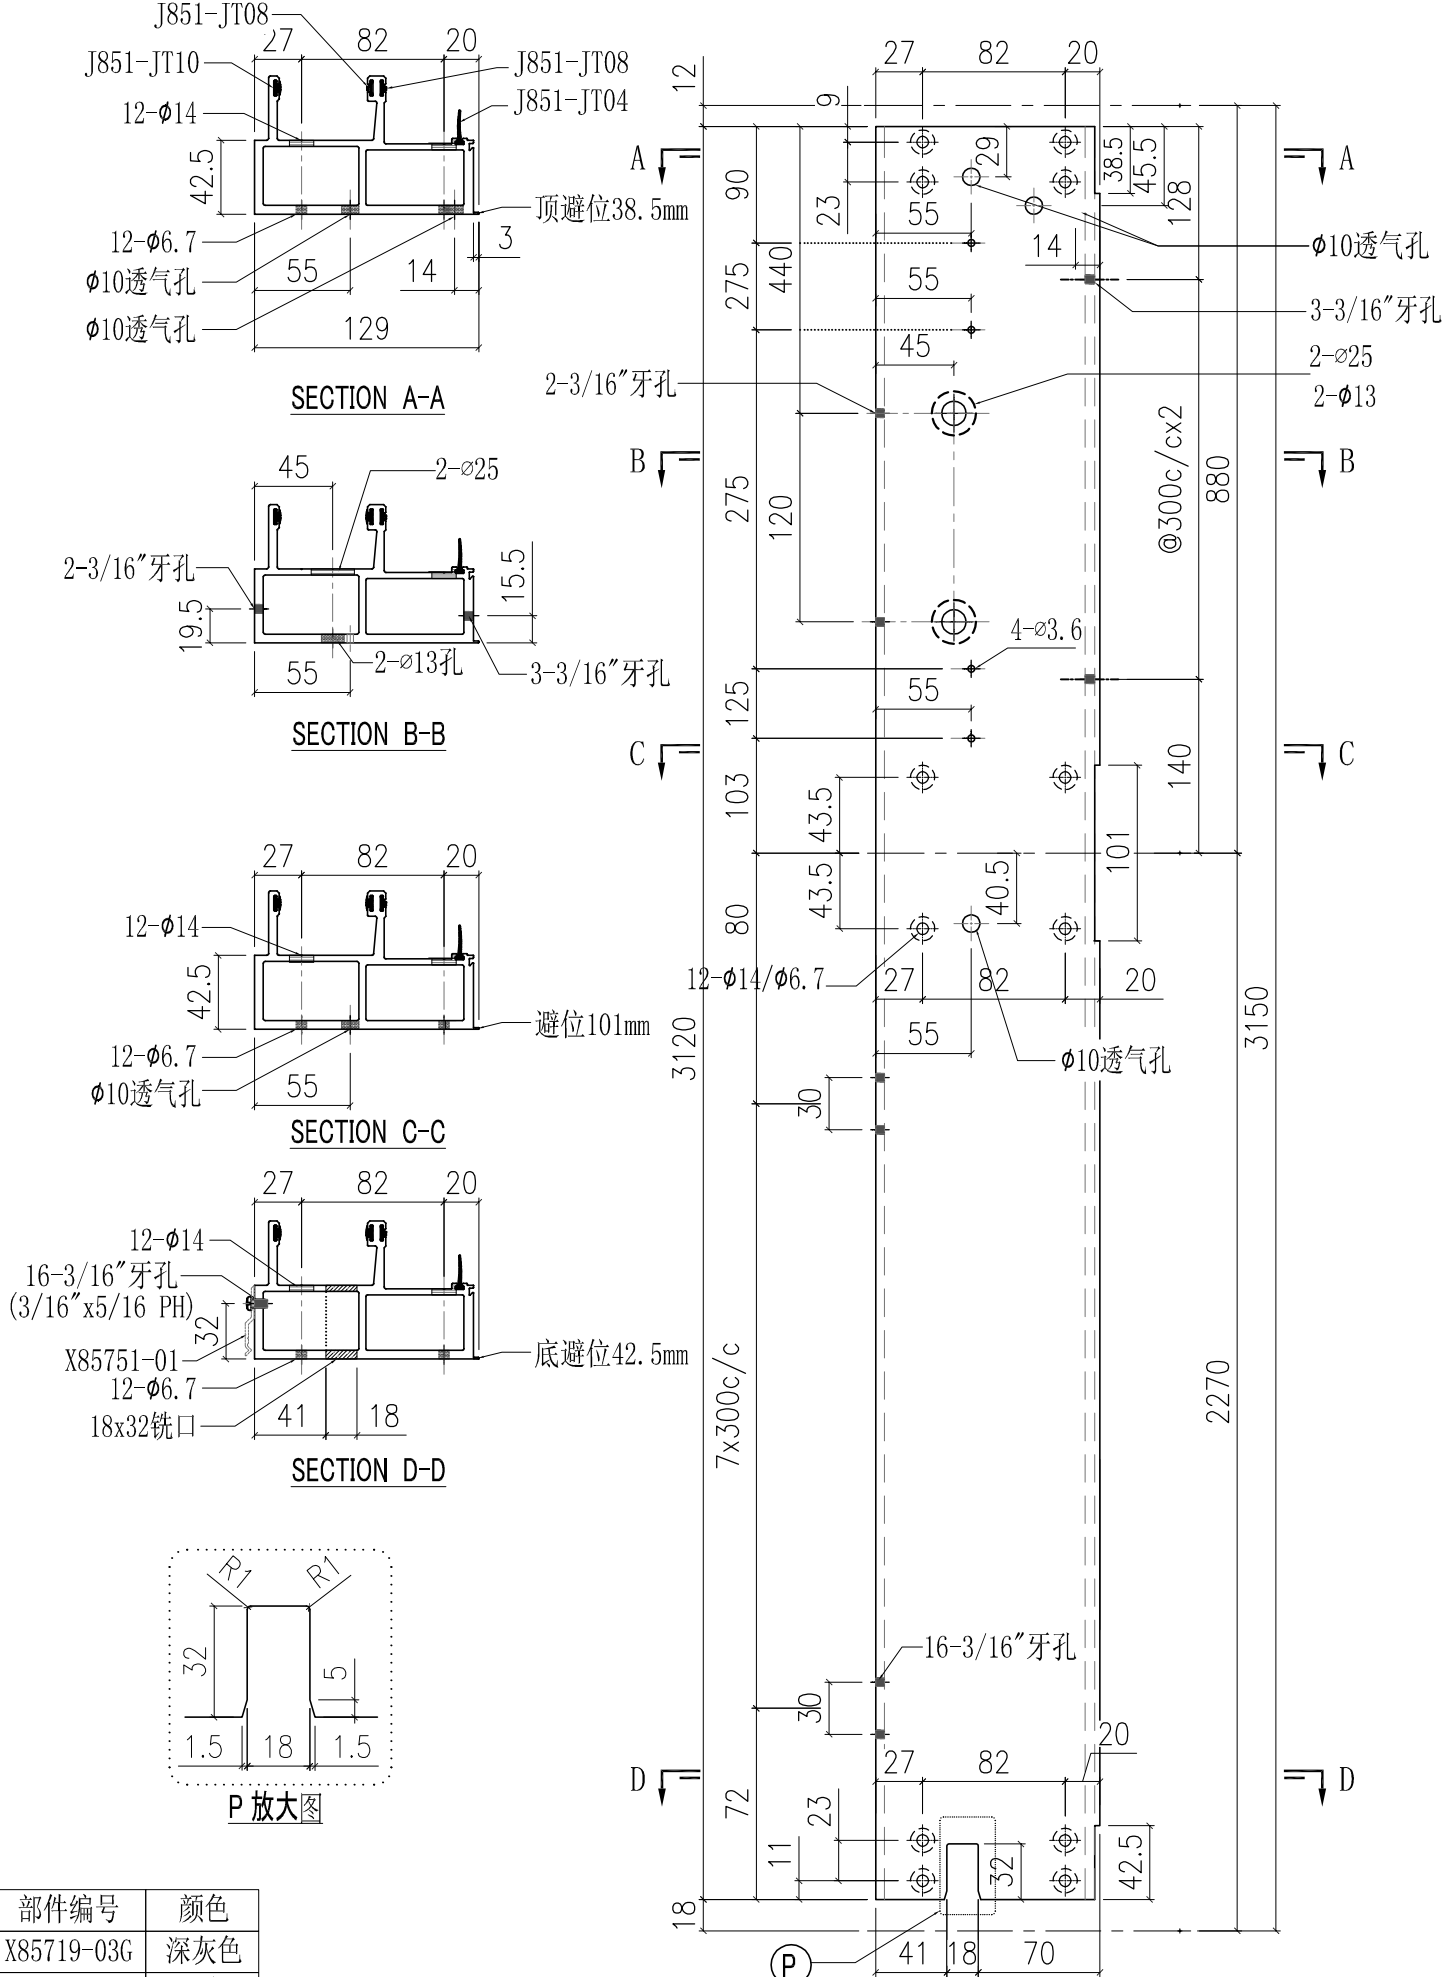


部件编号	颜色
X85719-03G	深灰色
X85719-03W	白色

工程號	J851	類別		物料號	-		
地盘	青衣190	制圖	W. E. X	2020-07-15	圖號	X85719-04	
修改	A	採用工廠	✓	地盤	-	數量	-
日期	15/10	材料颜色	-	图纸名称	铝料加工图	復核	-
				材料	X85719	批准	-
						單件重量	- (KG)

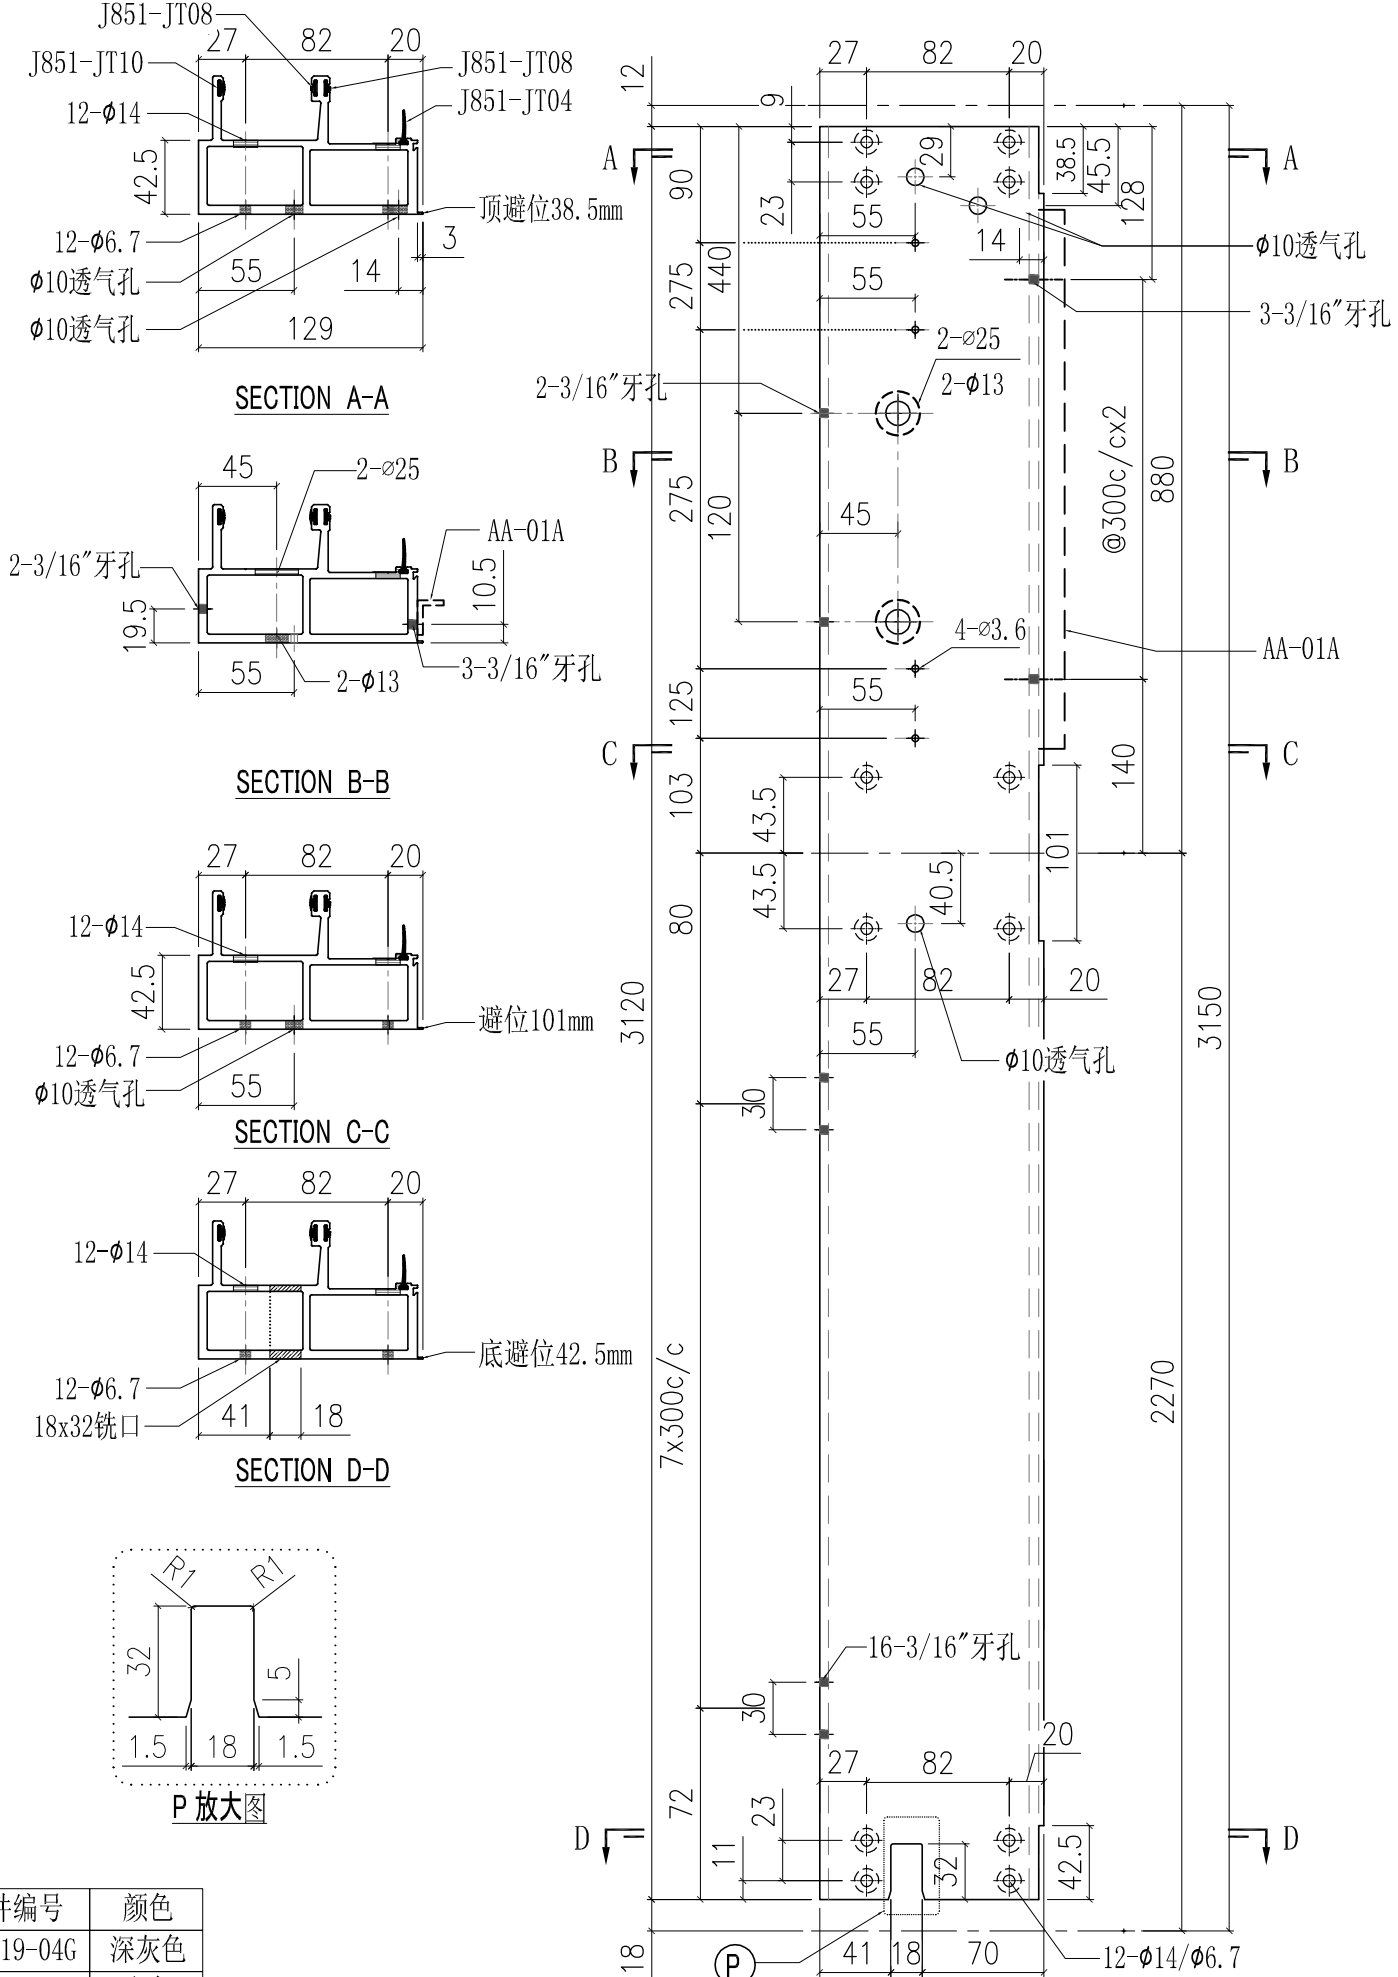


部件编号	颜色
X85719-04G	深灰色
X85719-04W	白色

工程號	J851	類別		物料號	-		
地盘	青衣190	制圖	W. E. X	2020-07-15	圖號	X85719-05	
修改	A	採用工廠	✓	地盤	-	數量	-
日期	15/10	材料颜色	-	图纸名称	铝料加工图	復核	-
				材料	X85719	批准	-
						單件重量	- (KG)

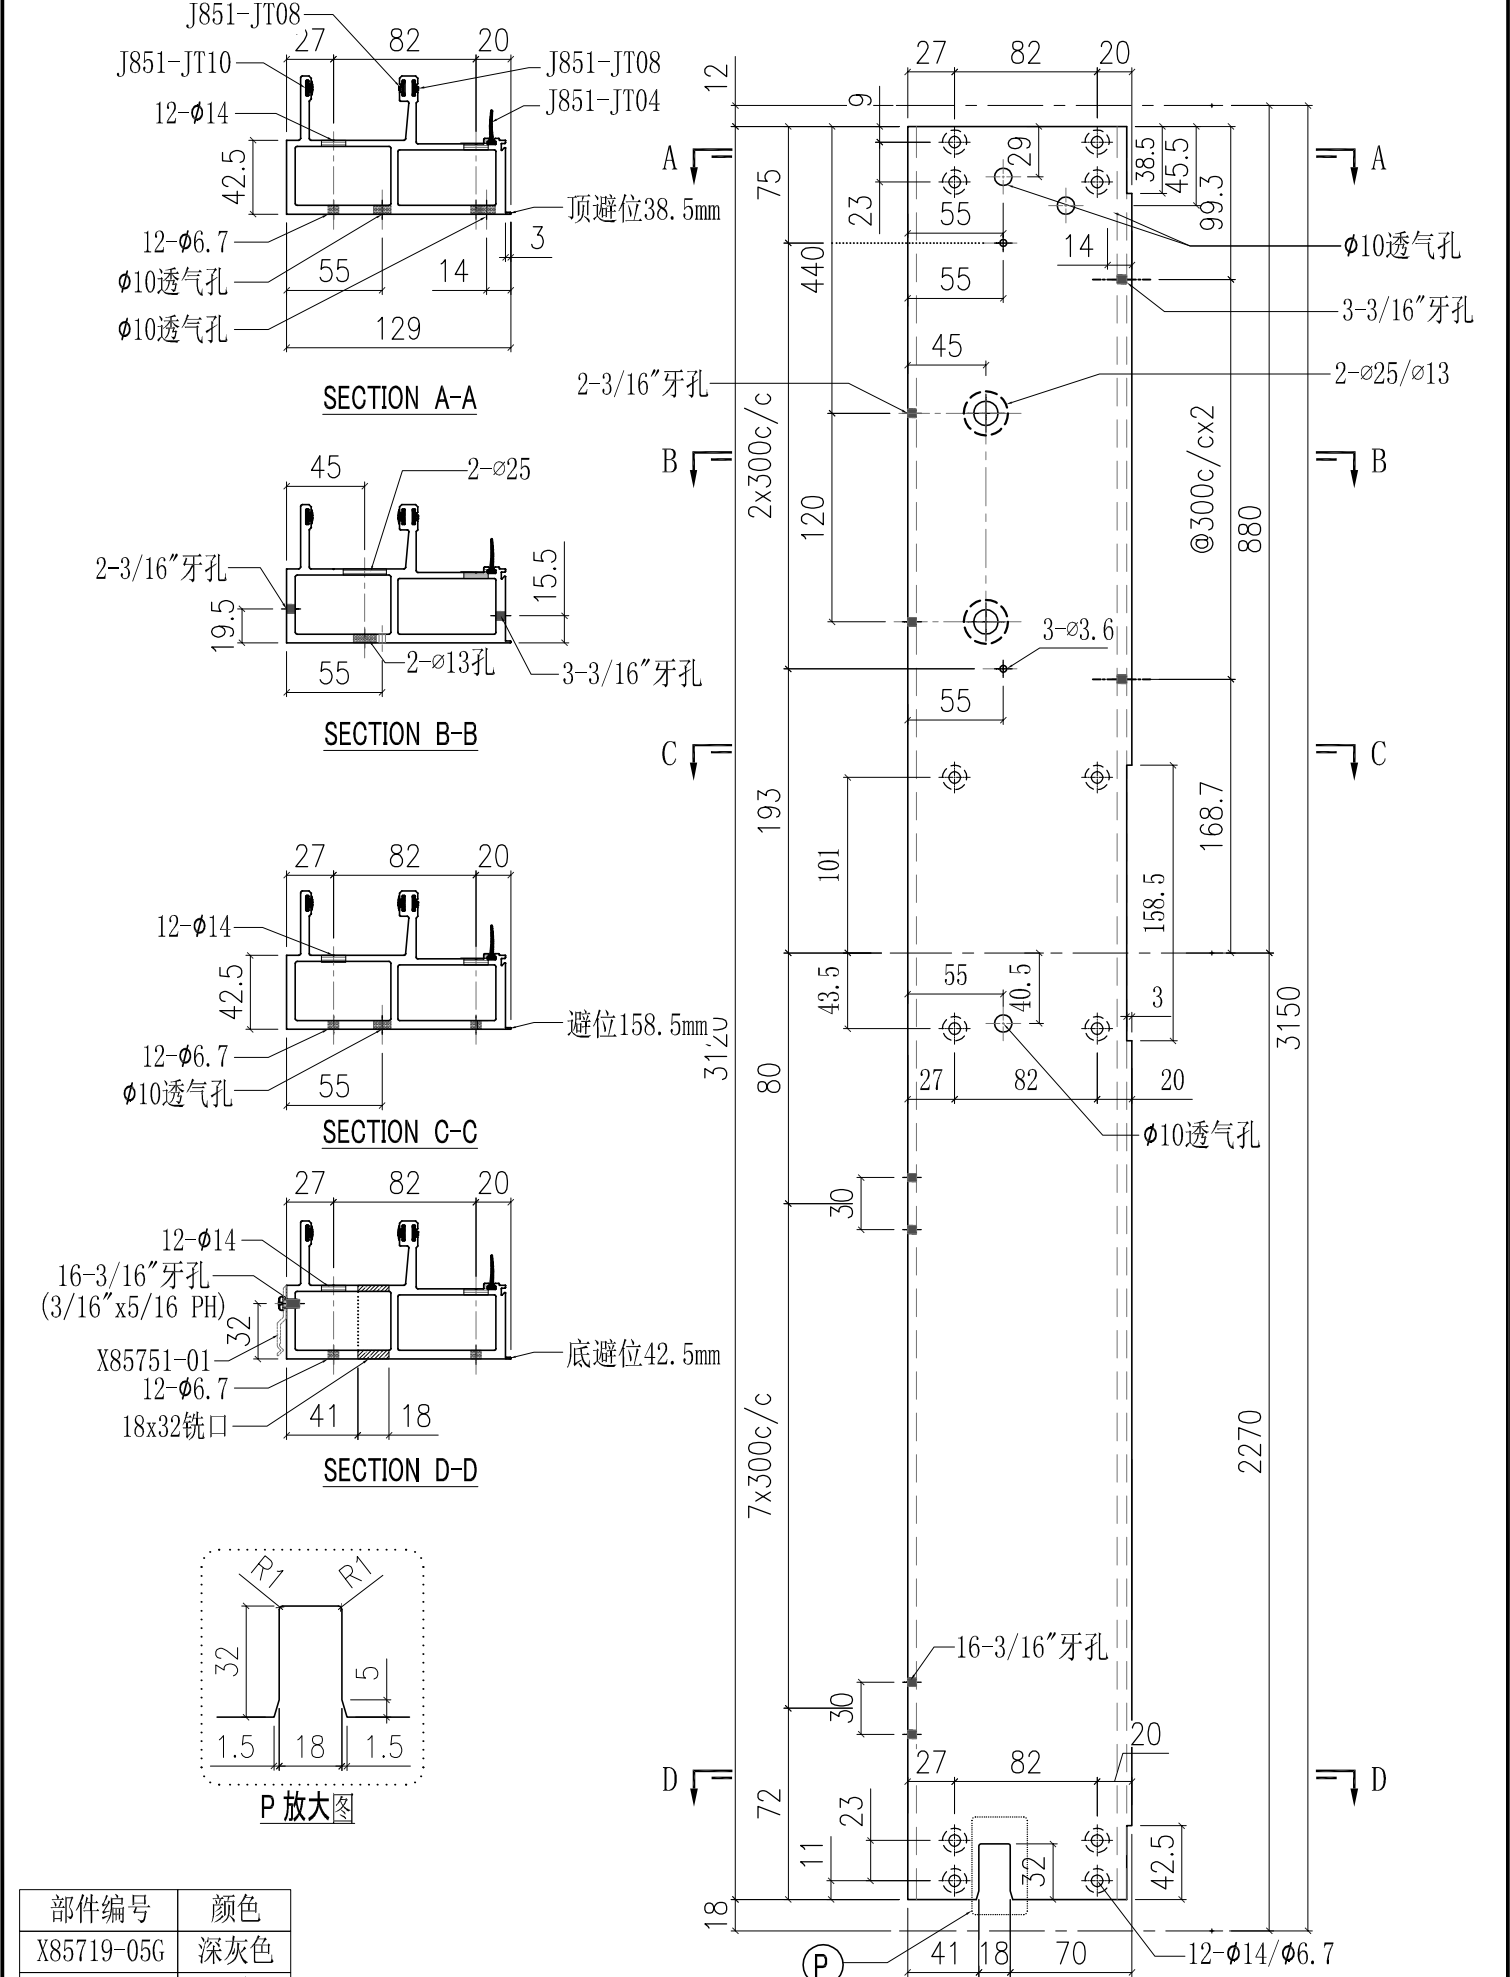


部件编号	颜色
X85719-05G	深灰色
X85719-05W	白色

工程號	J851	類別		物料號	-							
地盘	青衣190	制圖	W. E. X	2020-07-15	圖號	X85719-06						
修改	A	採用工廠	✓	地盤	-	圖紙名稱	铝料加工图	復核	-	-	數量	-
日期	15/10	材料顏色	-	材料	X85719	批准	-	-	-	單件重量	-	(KG)

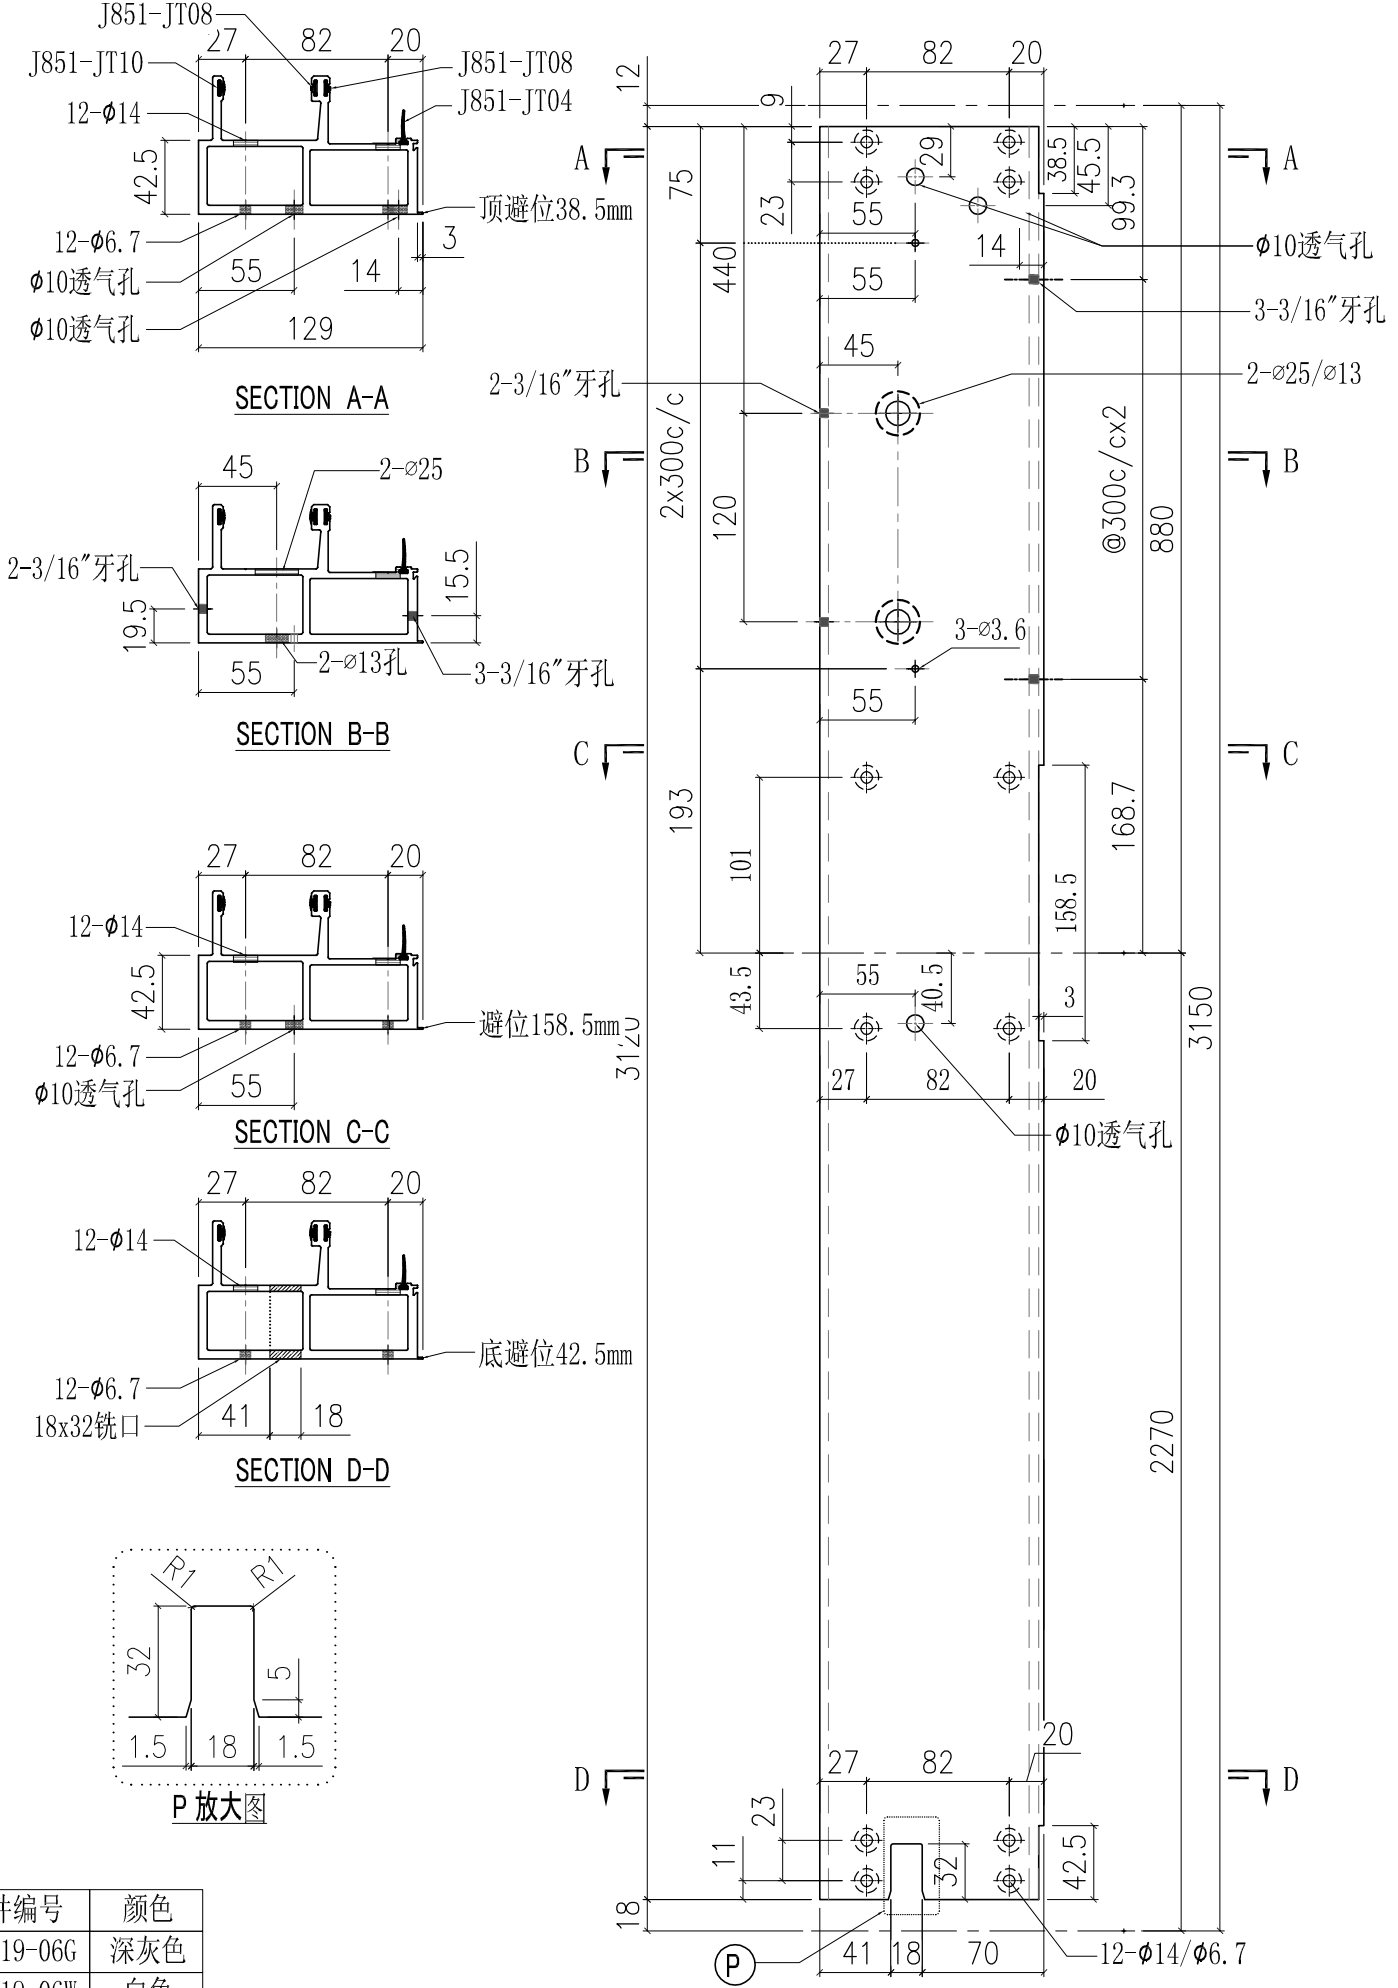


部件编号	颜色
X85719-06G	深灰色
X85719-06W	白色

工程號	J851	類別		物料號	-		
地盘	青衣190	制圖	W. E. X	2020-07-15	圖號	X85719-07	
修改	A	採用工廠	✓	地盤	-	數量	-
日期	15/10	材料颜色	-	图纸名称	铝料加工图	復核	-
				材料	X85719	批准	-
						單件重量	- (KG)

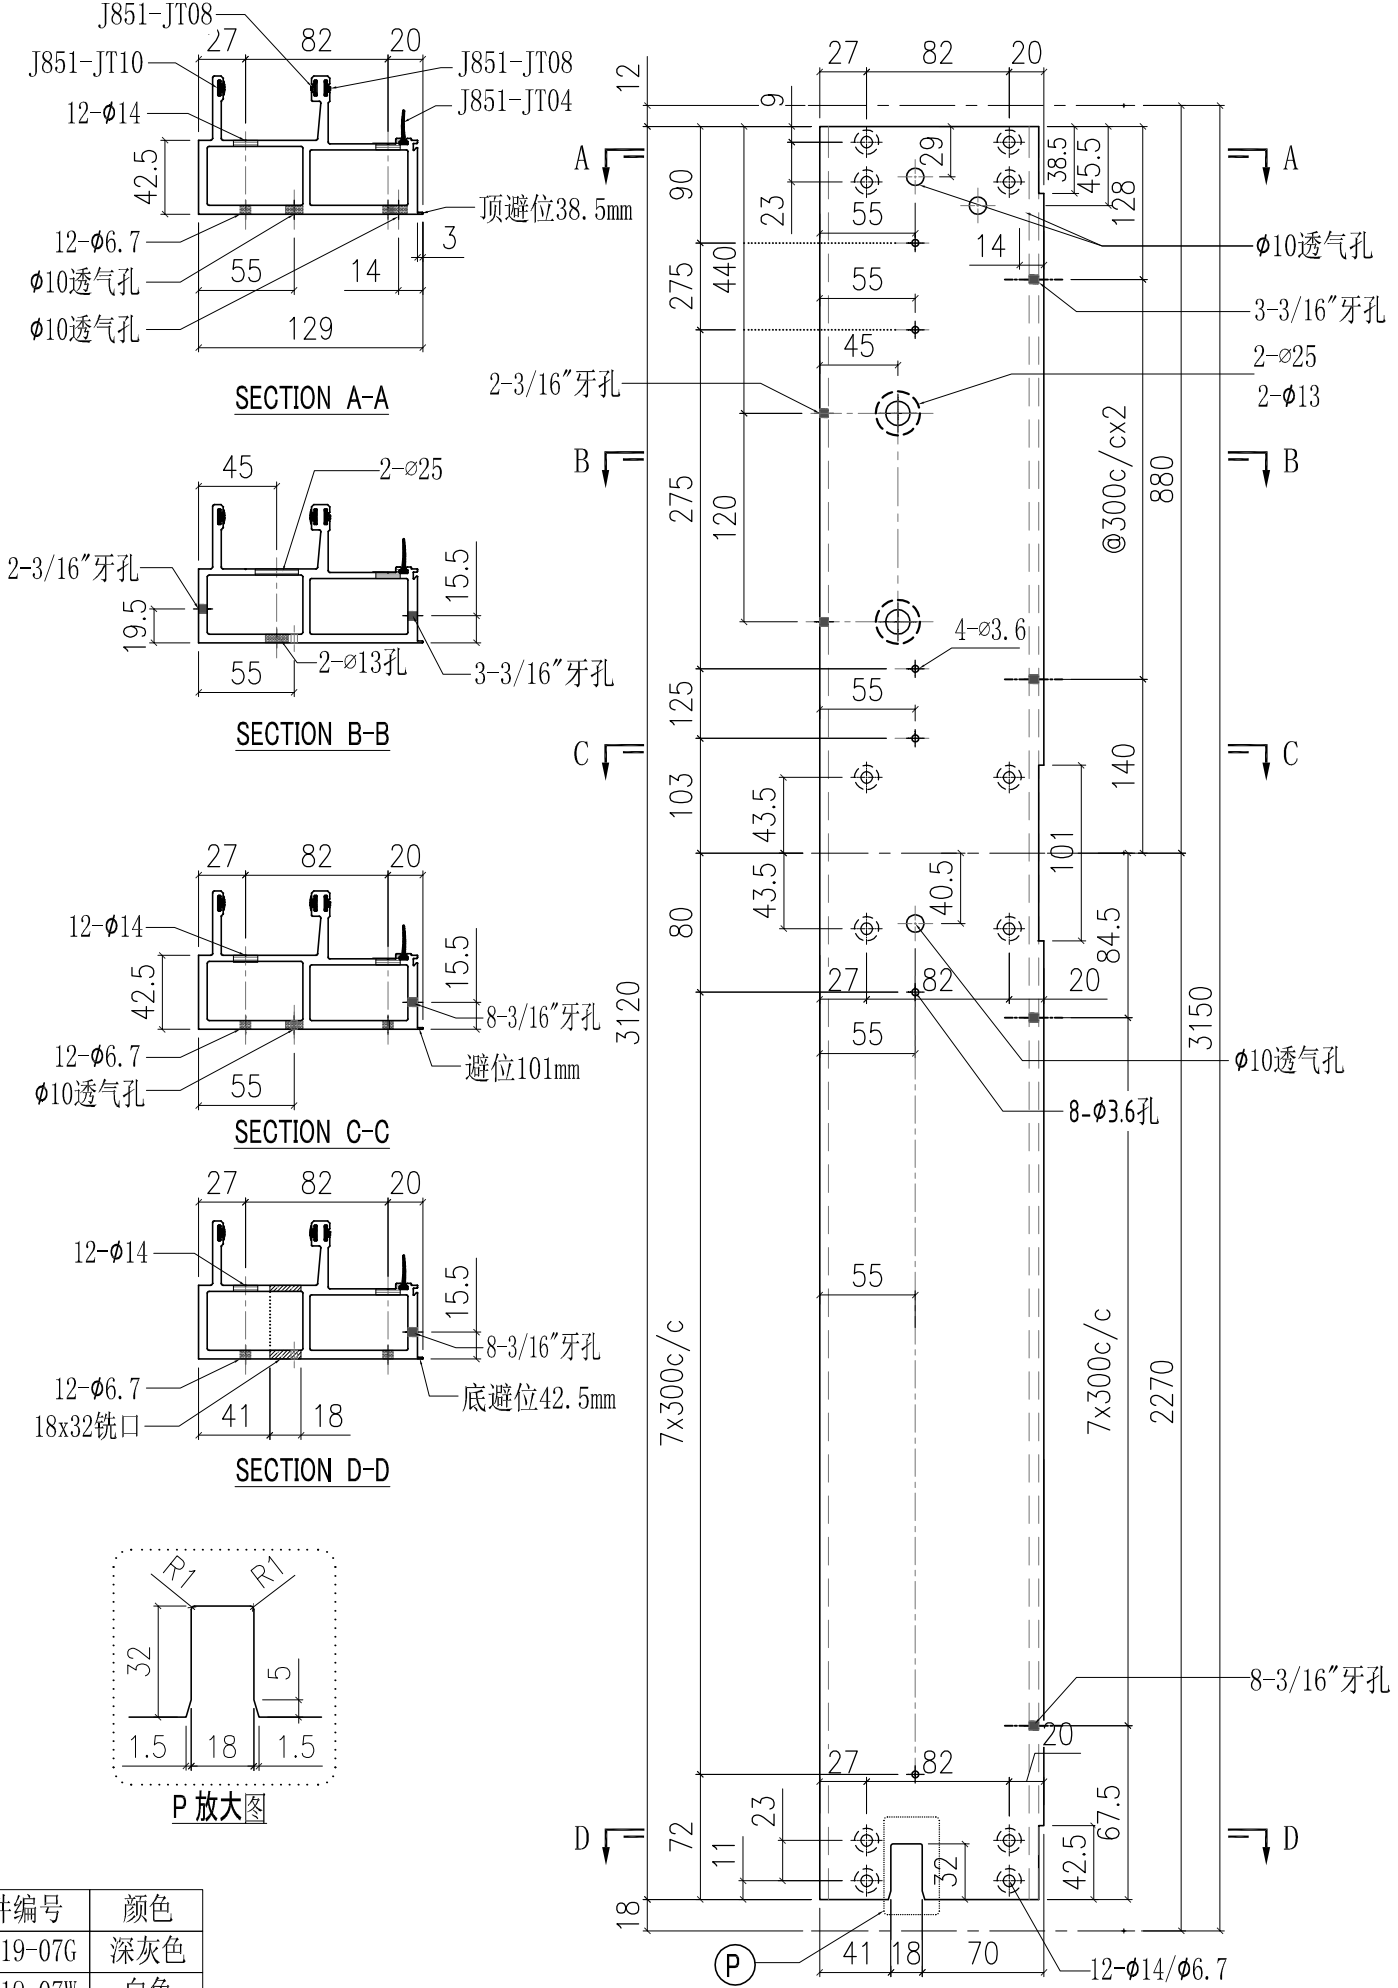


部件编号	颜色
X85719-07G	深灰色
X85719-07W	白色

工程號	J851	類別		物料號	-		
地盘	青衣190	制圖	W. E. X	2020-07-15	圖號	X85719-08	
修改	A	採用工廠	✓	地盤	-	數量	-
日期	15/10	材料顏色	-	图纸名称	铝料加工图	復核	-
				材料	X85719	批准	-
						單件重量	- (KG)

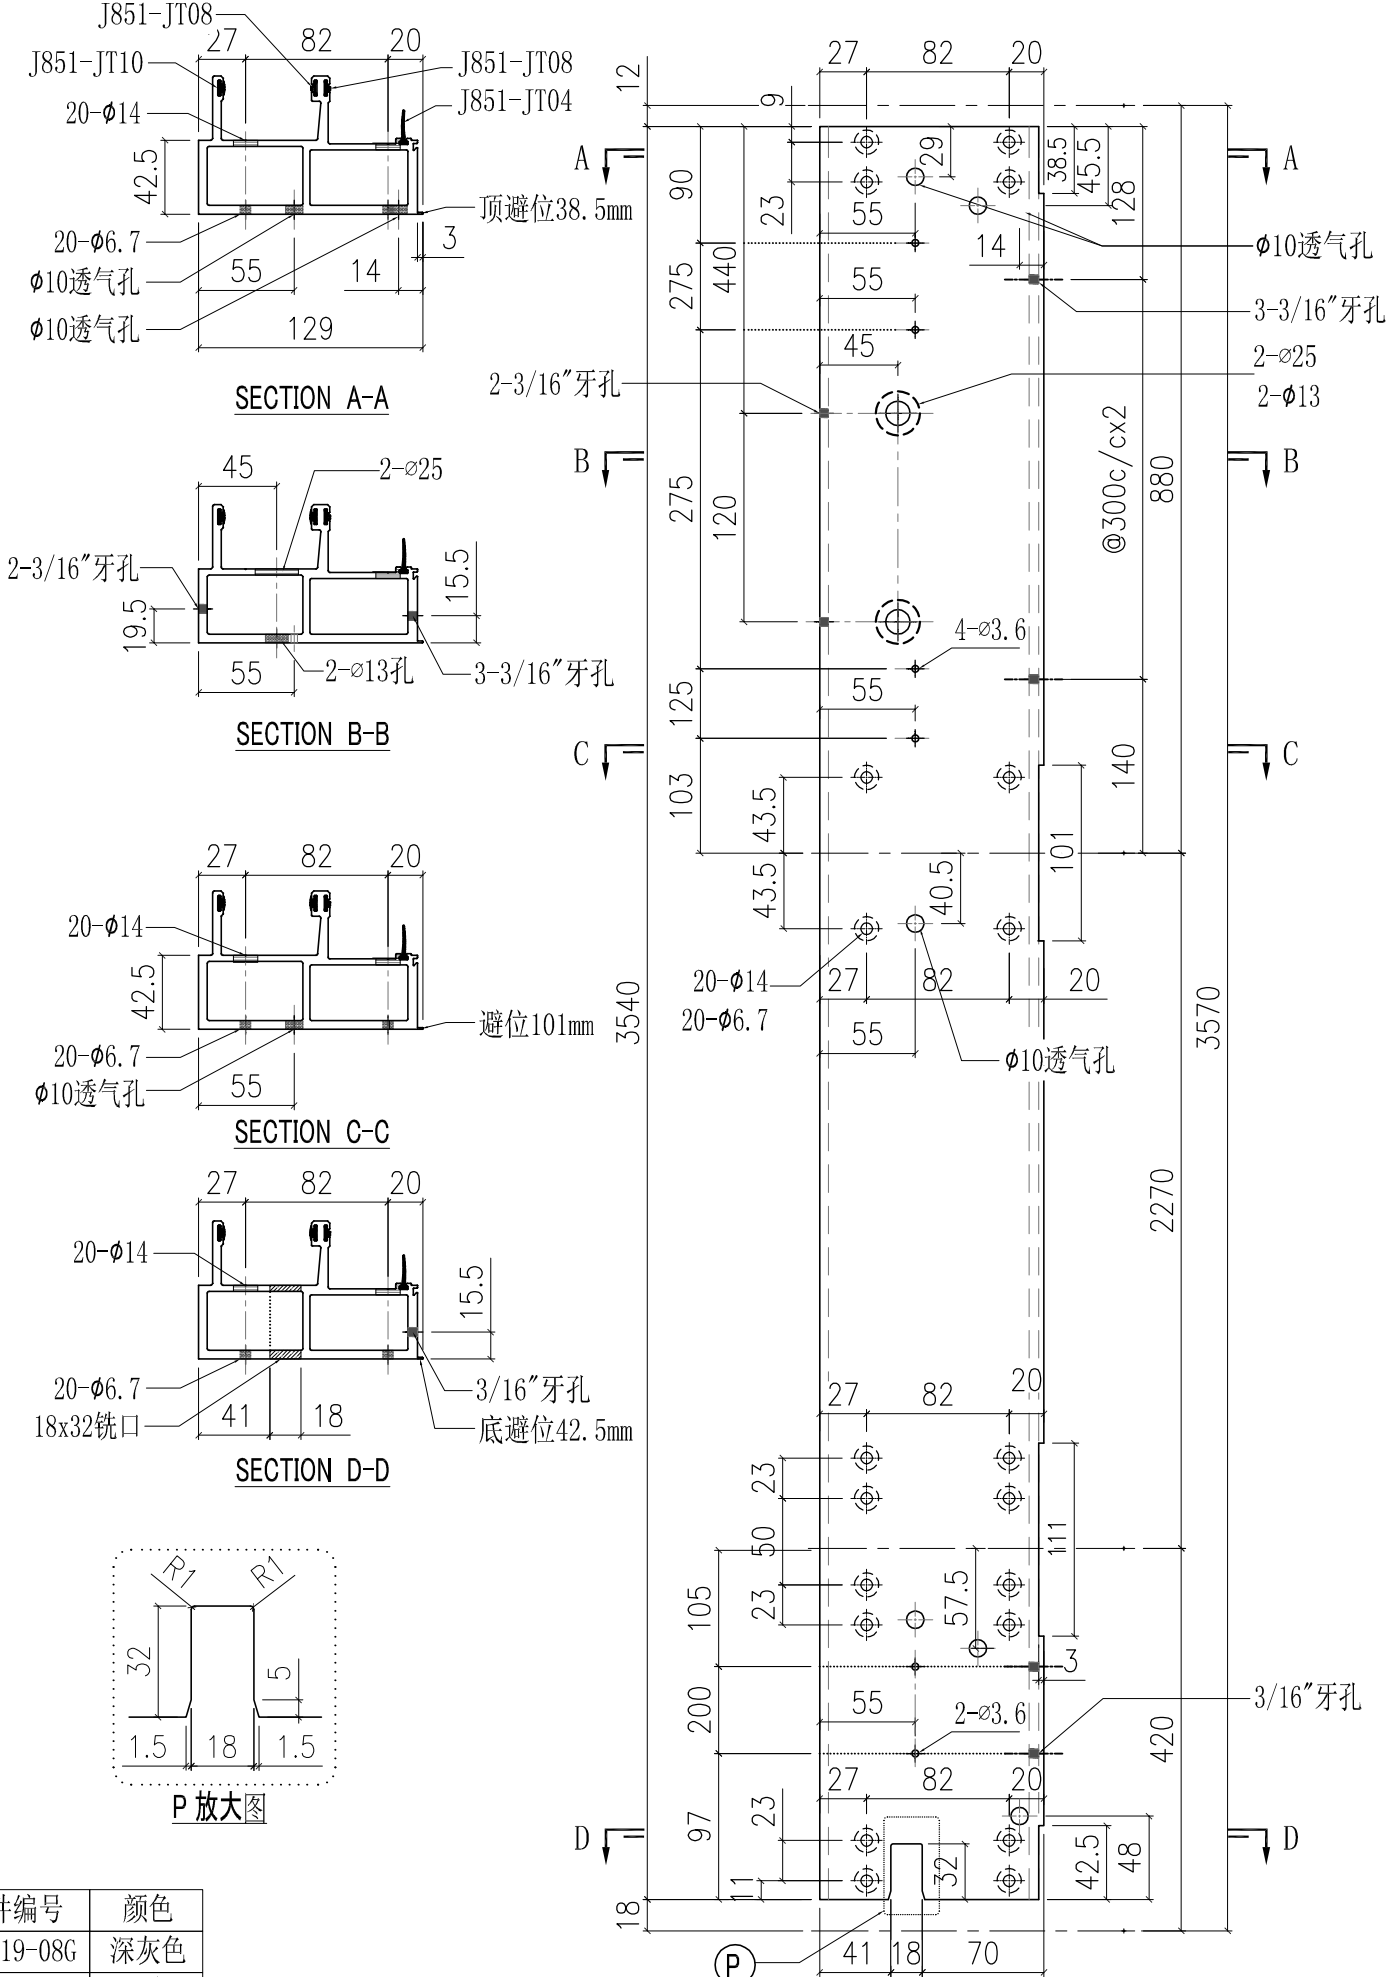


部件编号	颜色
X85719-08G	深灰色
X85719-08W	白色

工程號	J851	類別		物料號	-		
地盤	青衣190	制圖	W. E. X	2020-07-15	圖號	X85719-09	
修改	A	採用工廠	✓	地盤	-	數量	-
日期	15/10	材料顏色	-	圖紙名稱	鋁料加工圖	復核	-
				材料	X85719	批准	-
						單件重量	- (KG)

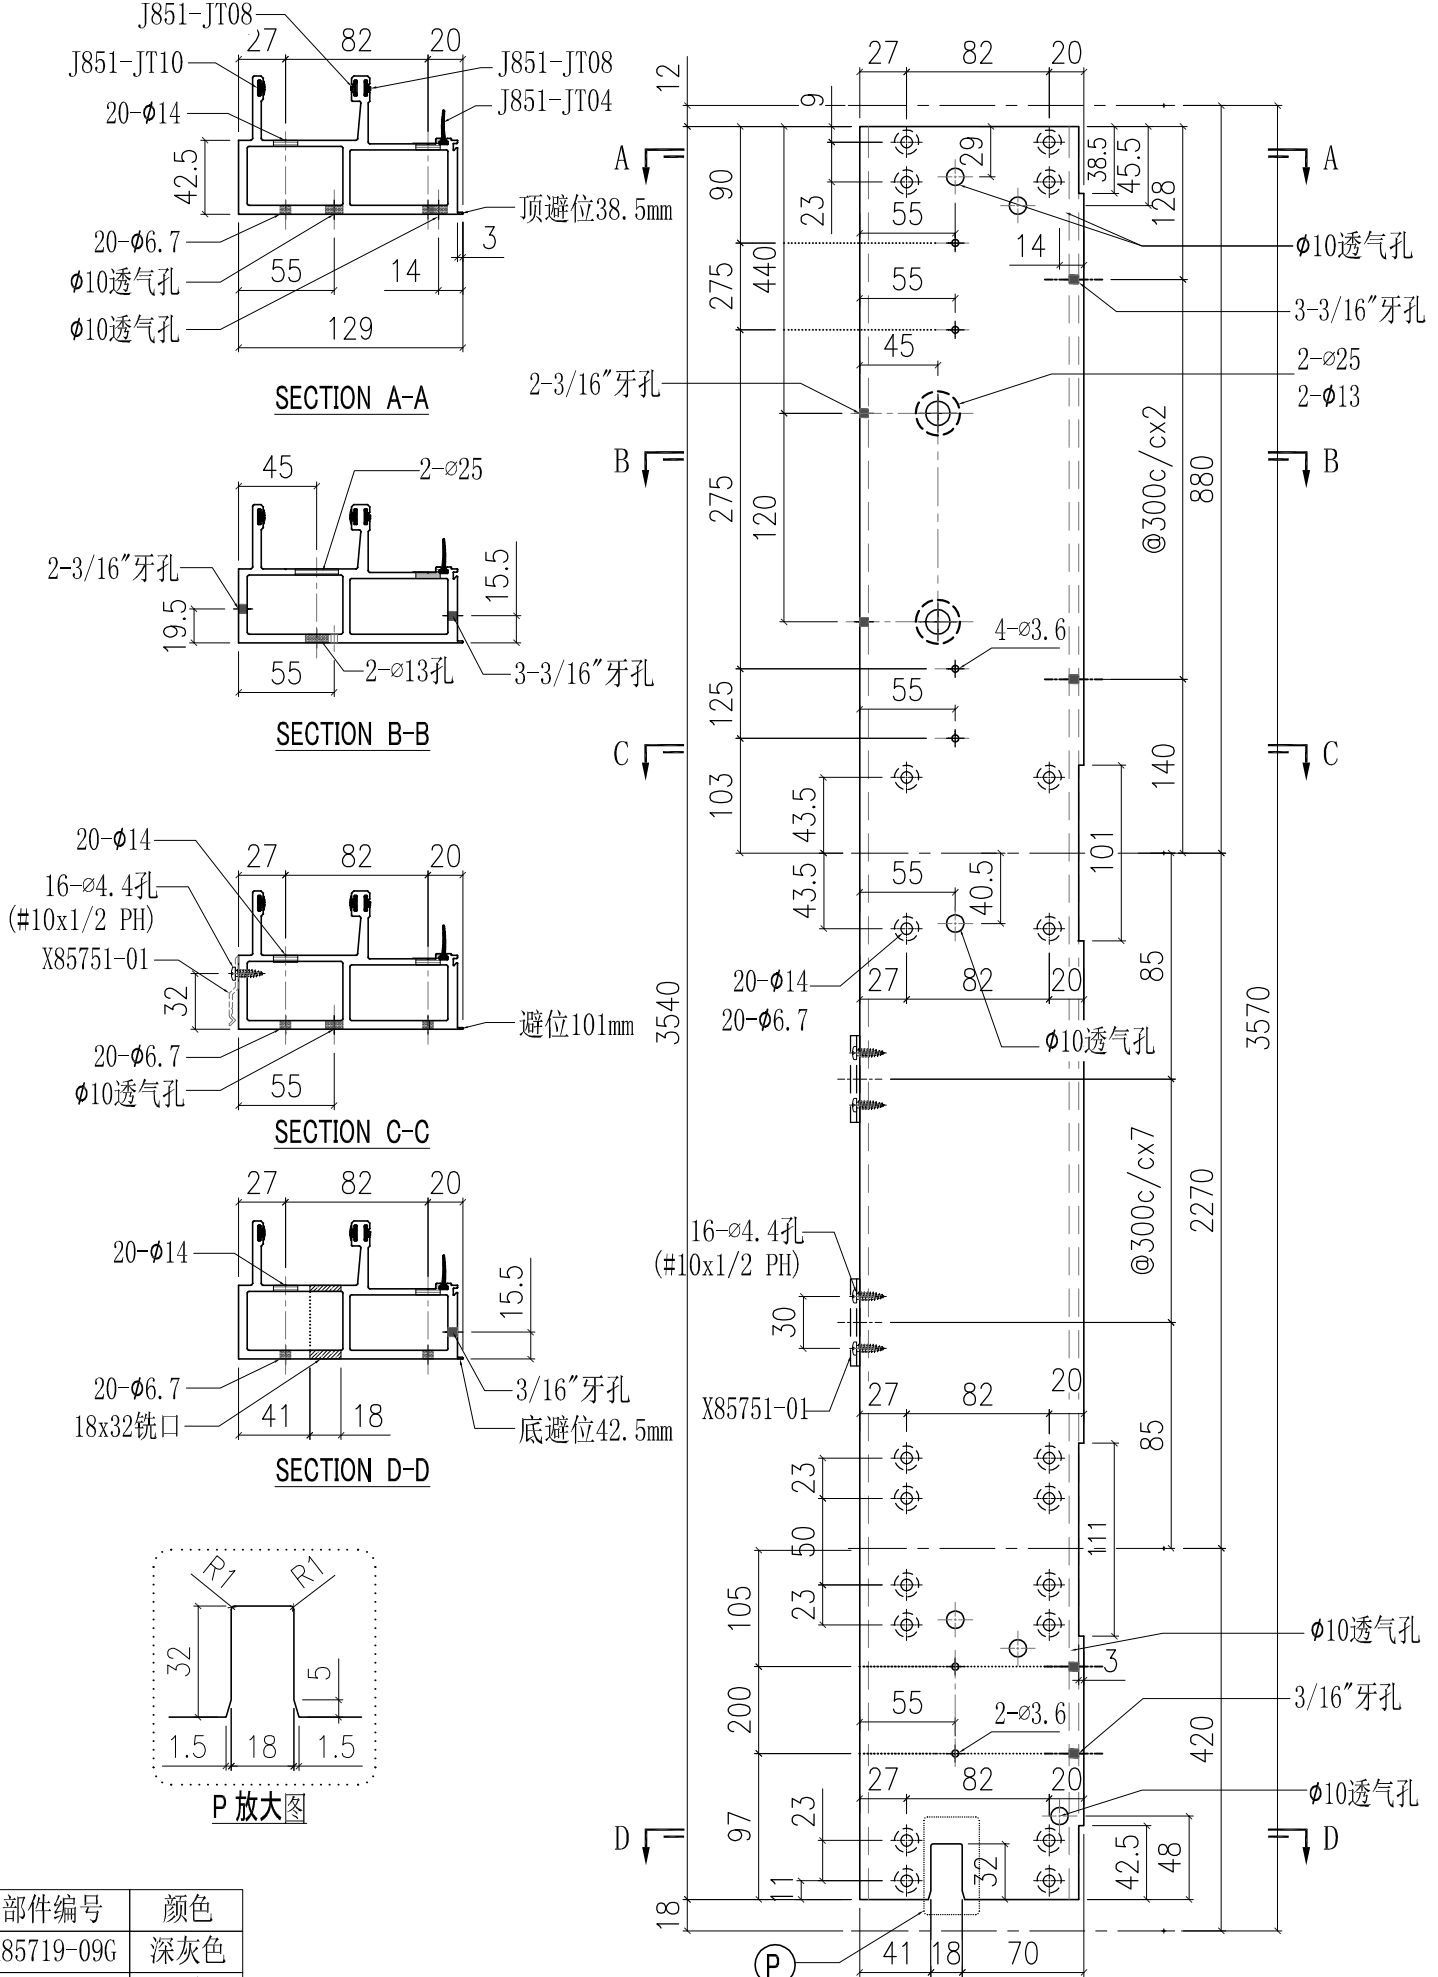


部件编号	颜色
X85719-09G	深灰色
X85719-09W	白色

工程號	J851	類別		物料號	-		
地盤	青衣190	制圖	W. E. X	2020-07-15	圖號	X85719-10	
修改	A	採用工廠	✓	地盤	-	數量	-
日期	15/10	材料顏色	-	图纸名称	铝料加工图	復核	-
				材料	X85719	批准	-
						單件重量	- (KG)

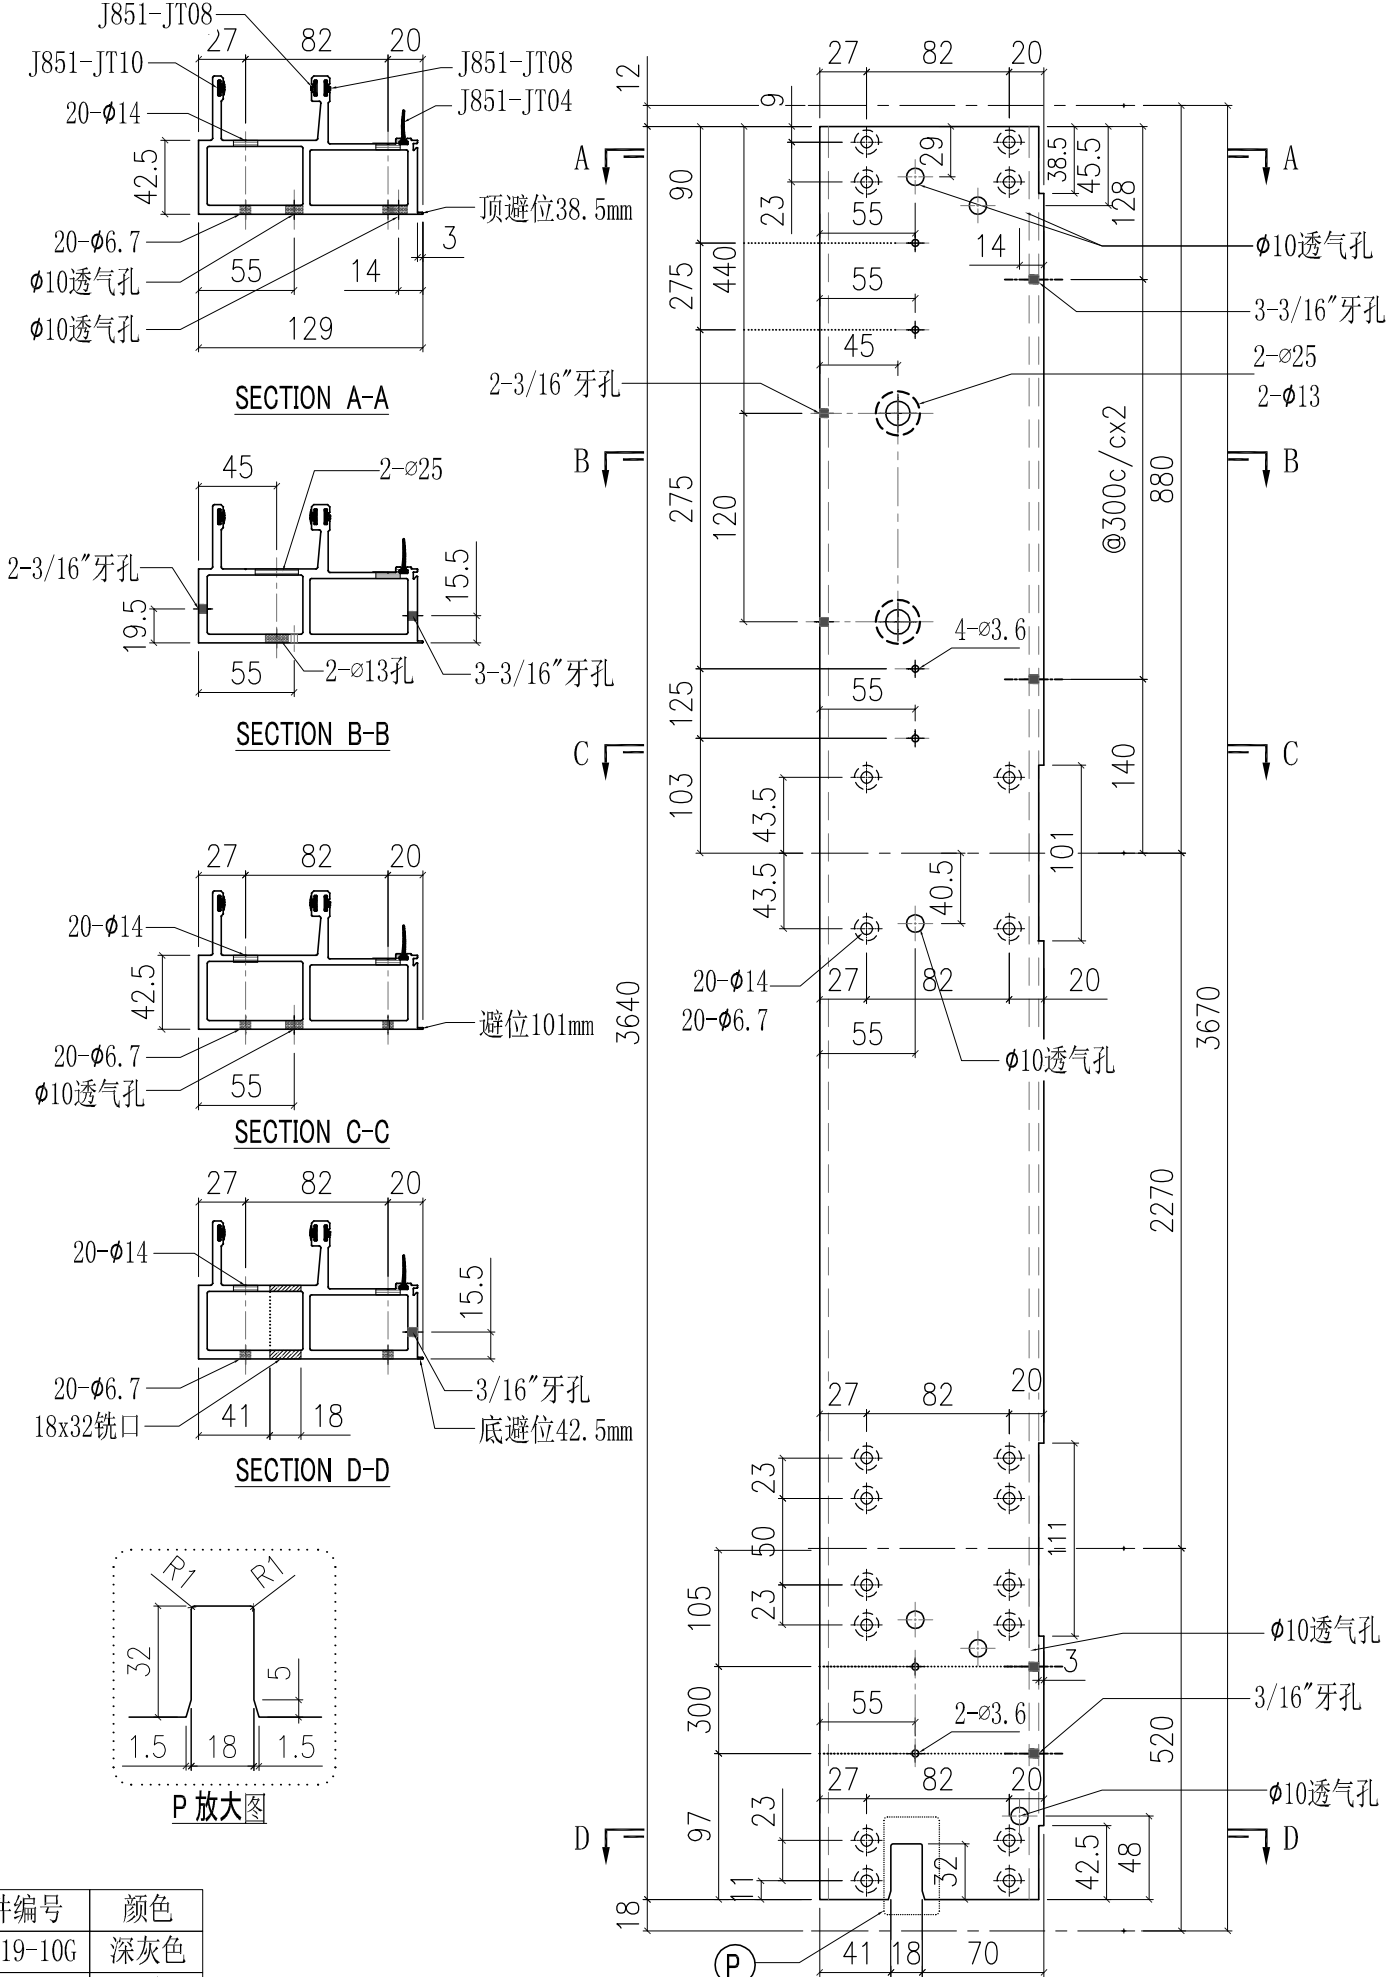


部件编号	颜色
X85719-10G	深灰色
X85719-10W	白色

 美特鋁質有限公司 MIDI Aluminium Fabricator Ltd.			工程號	J851	類別		物料號	-	
修改	A		地盤	青衣190	制圖	W. E. X	2020-07-15	圖號	X85719-11
日期	15/10		採用工廠	✓	地盤	-		數量	-
材料顏色			-	图纸名称	铝料加工图	復核	-	單件重量	- (KG)
材料			X85719	批准	-	-			

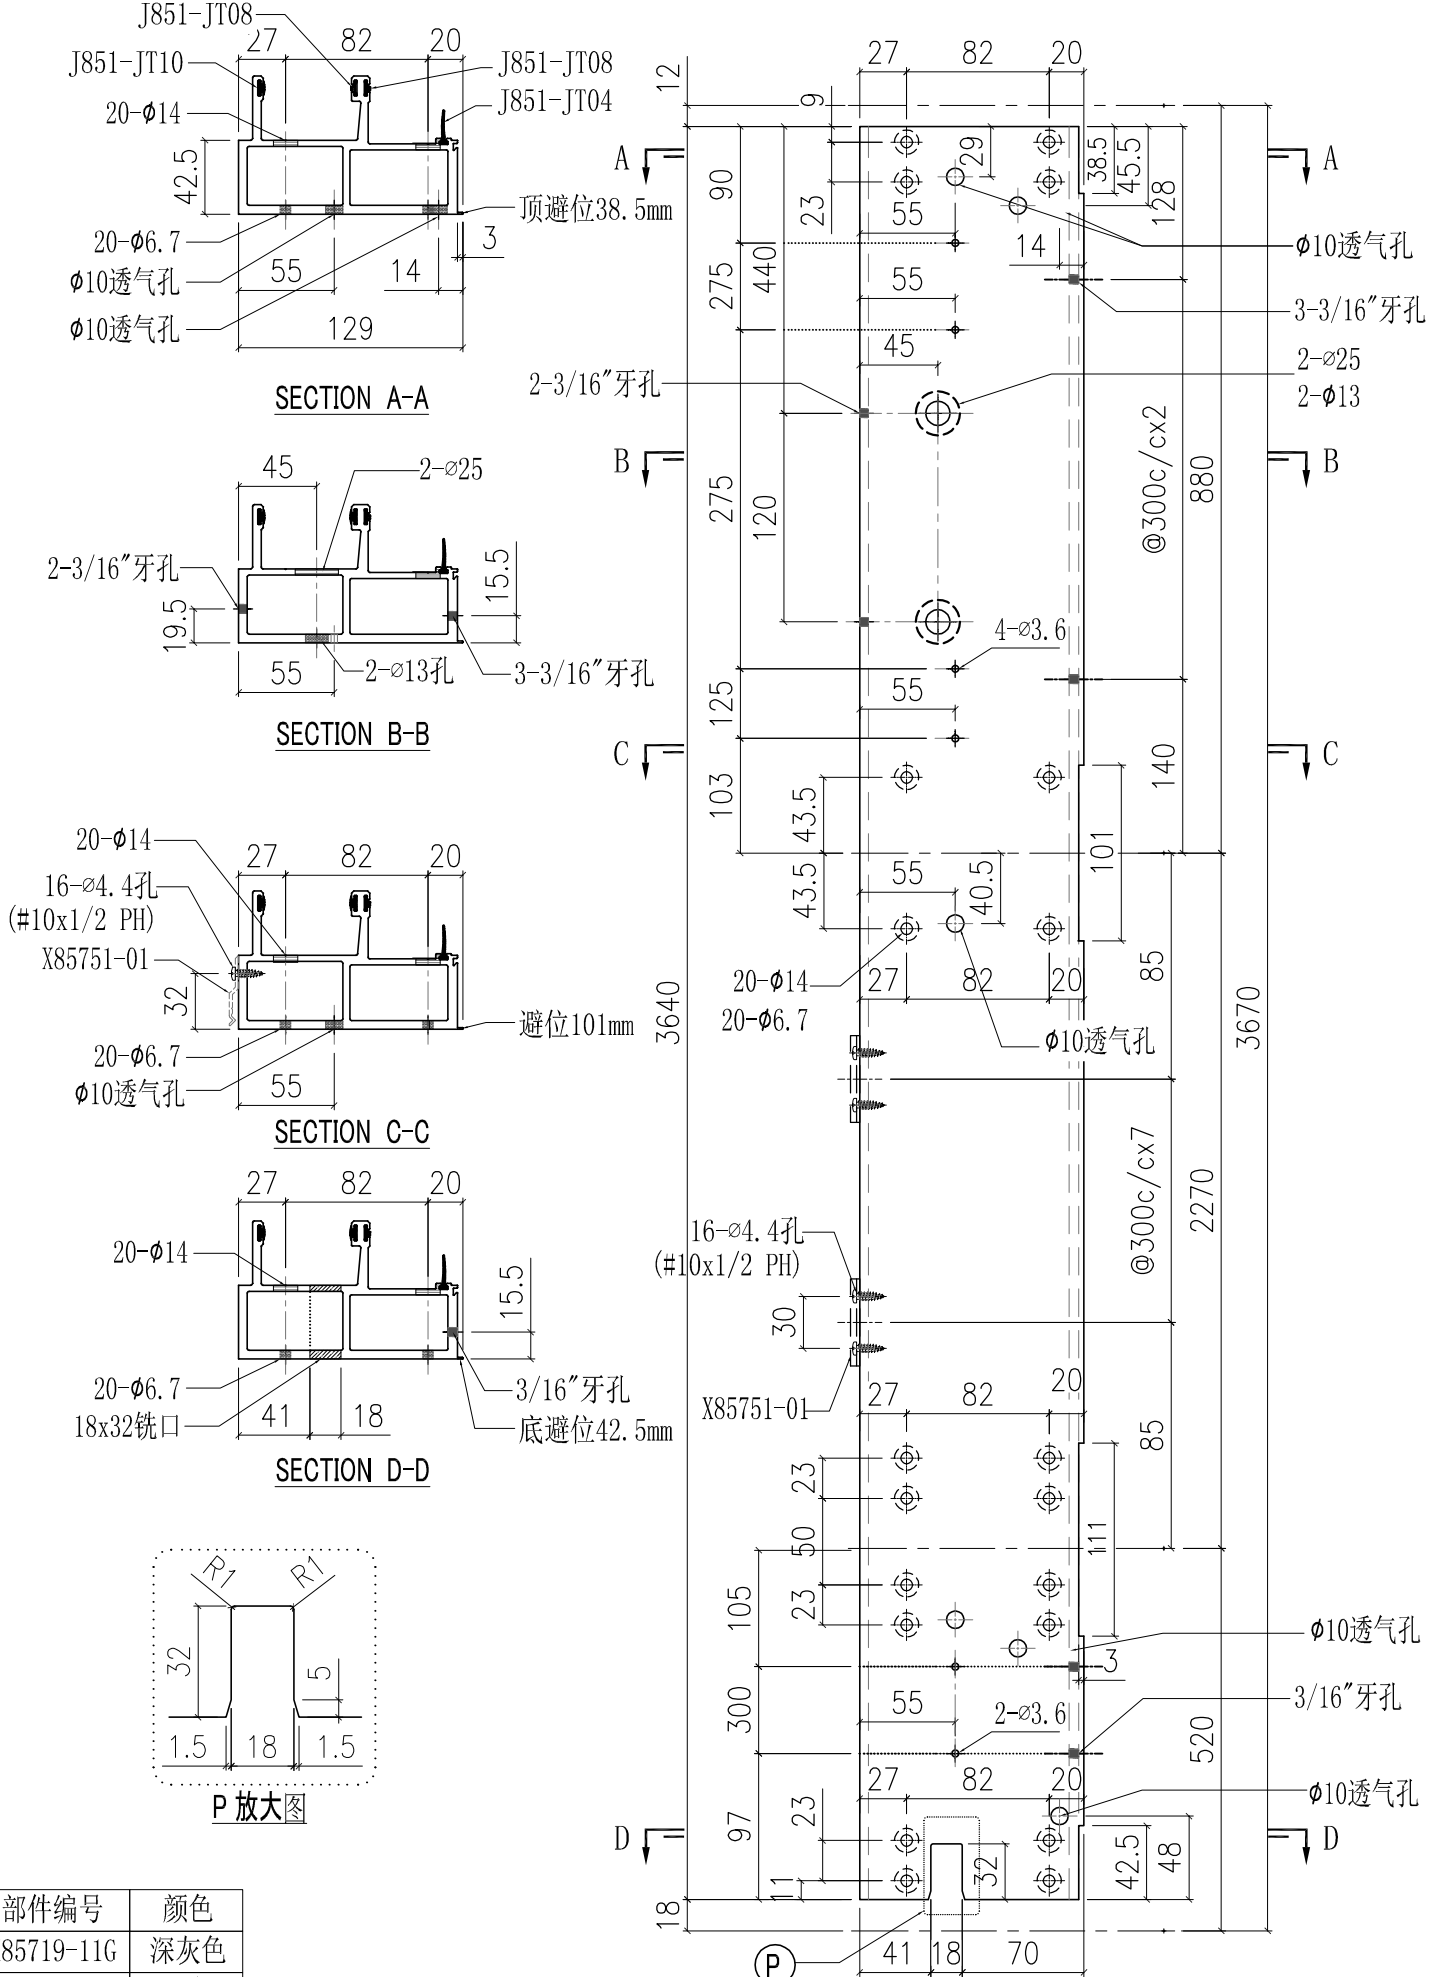


部件编号	颜色
X85719-11G	深灰色
X85719-11W	白色

工程號	J851	類別		物料號	-		
地盘	青衣190	制圖	W. E. X	2020-07-15	圖號	X85719-12	
修改	A	採用工廠	✓	地盤	-	數量	-
日期	15/10	材料顏色	-	图纸名称	铝料加工图	復核	-
				材料	X85719	批准	-
						單件重量	- (KG)

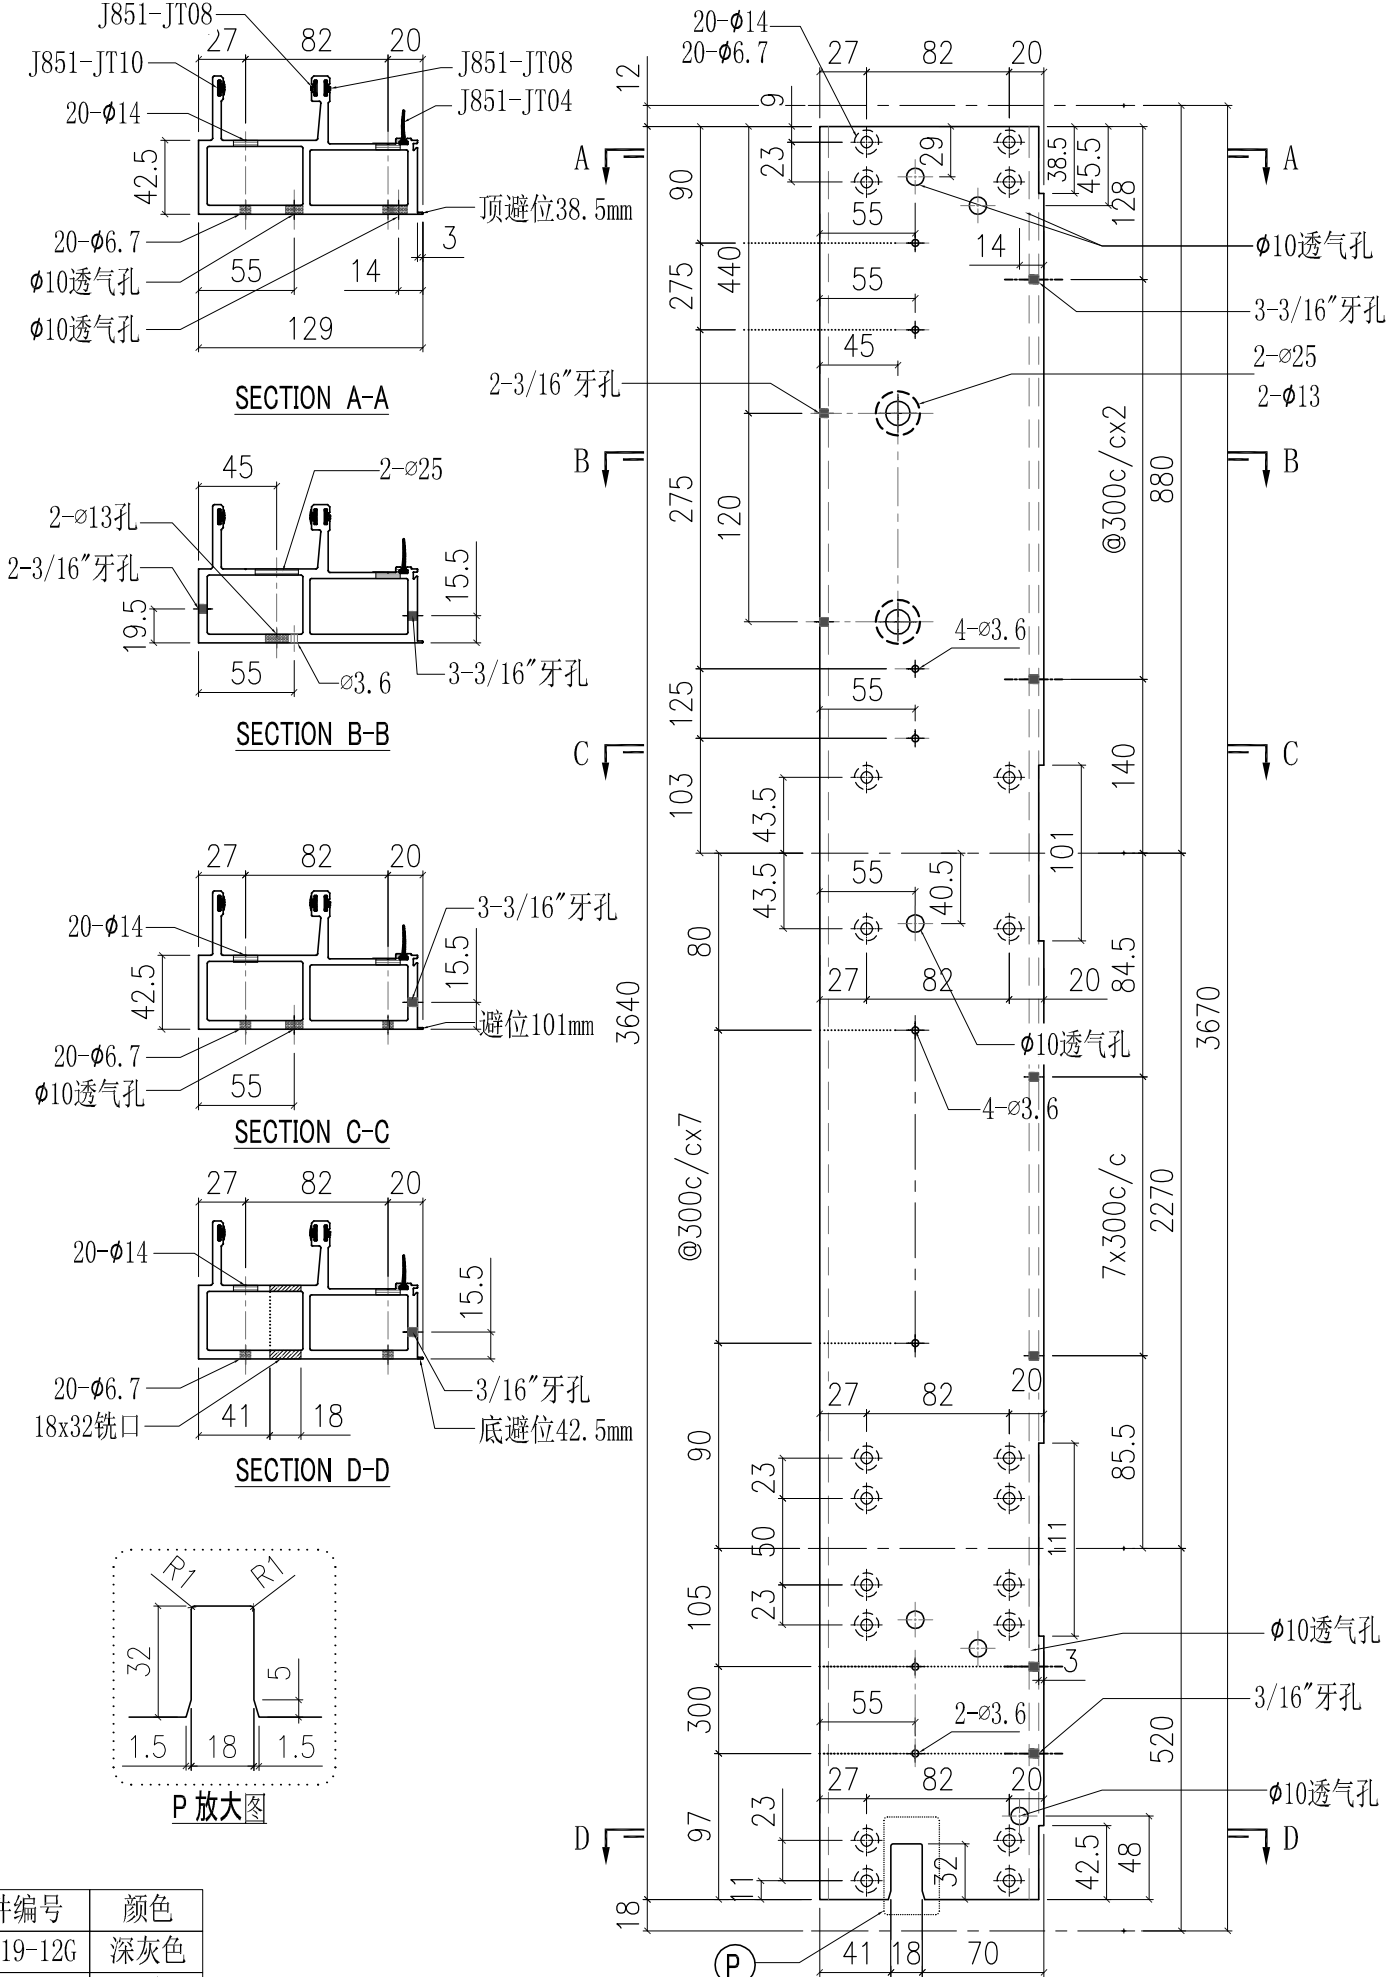


部件编号	颜色
X85719-12G	深灰色
X85719-12W	白色

工程號	J851	類別		物料號	-	
地盘	青衣190	制圖	W. E. X	2020-07-15	圖號	X85719-13
修改	A	B	採用工廠	✓	地盘	-
日期	06/10	15/10	材料颜色	-	图纸名称	铝料加工图
			材料	X85719	復核	-
					批准	-
					數量	-
					單件重量	- (KG)

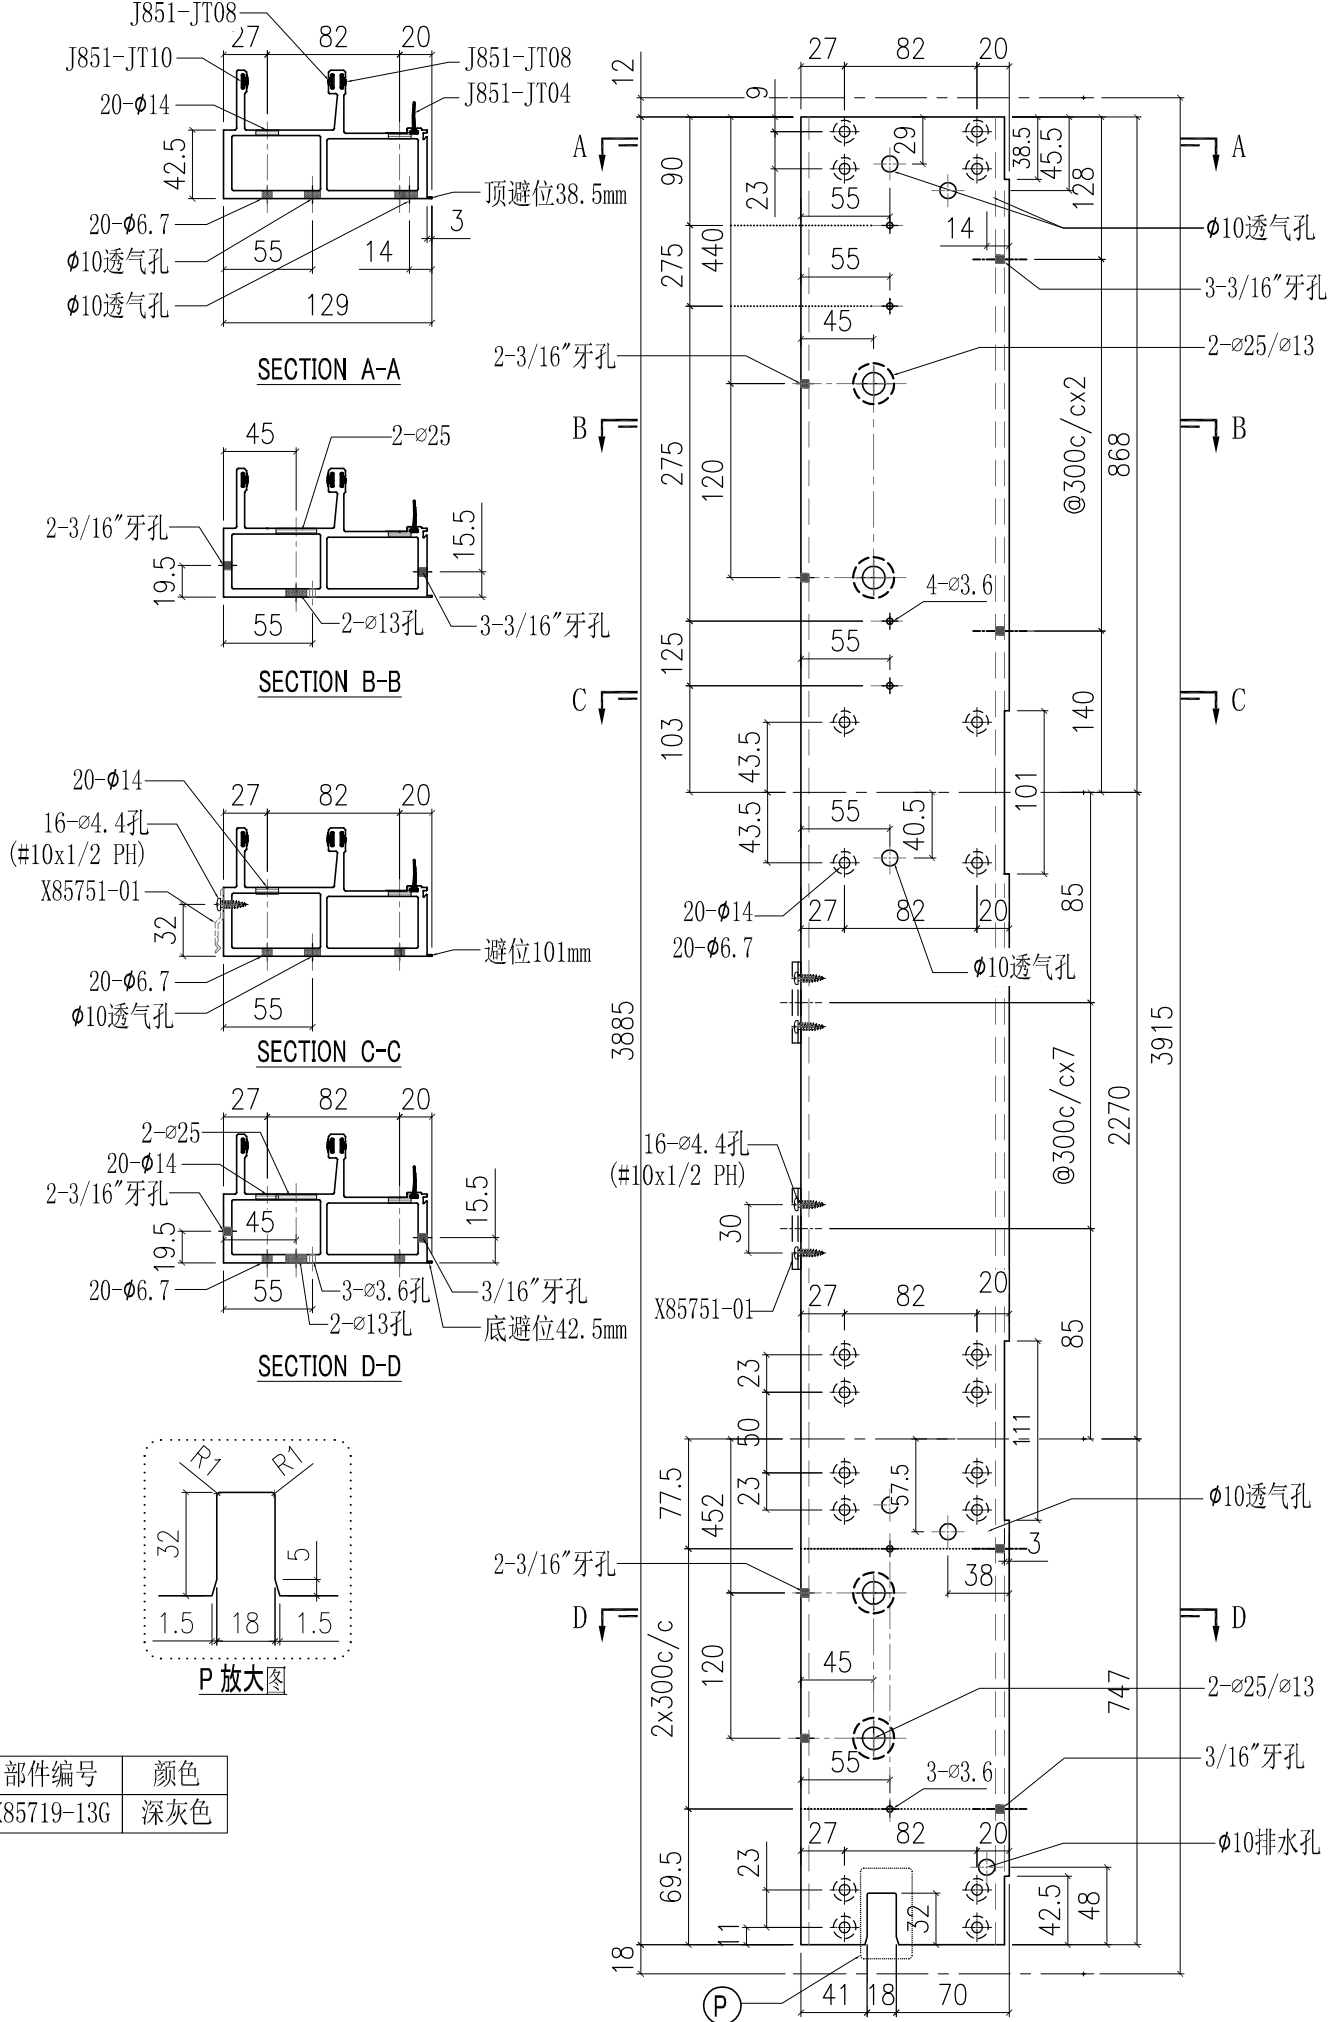



部件编号	颜色
X85719-13G	深灰色

工程號	J851	類別		物料號	-		
地盤	青衣190	制圖	W. E. X	2020-07-15	圖號	X85719-14	
修改	A B	採用工廠	✓	地盤	-	數量	-
日期	06/10 15/10	材料顏色	-	材料	X85719	批准	-
						單件重量	- (KG)

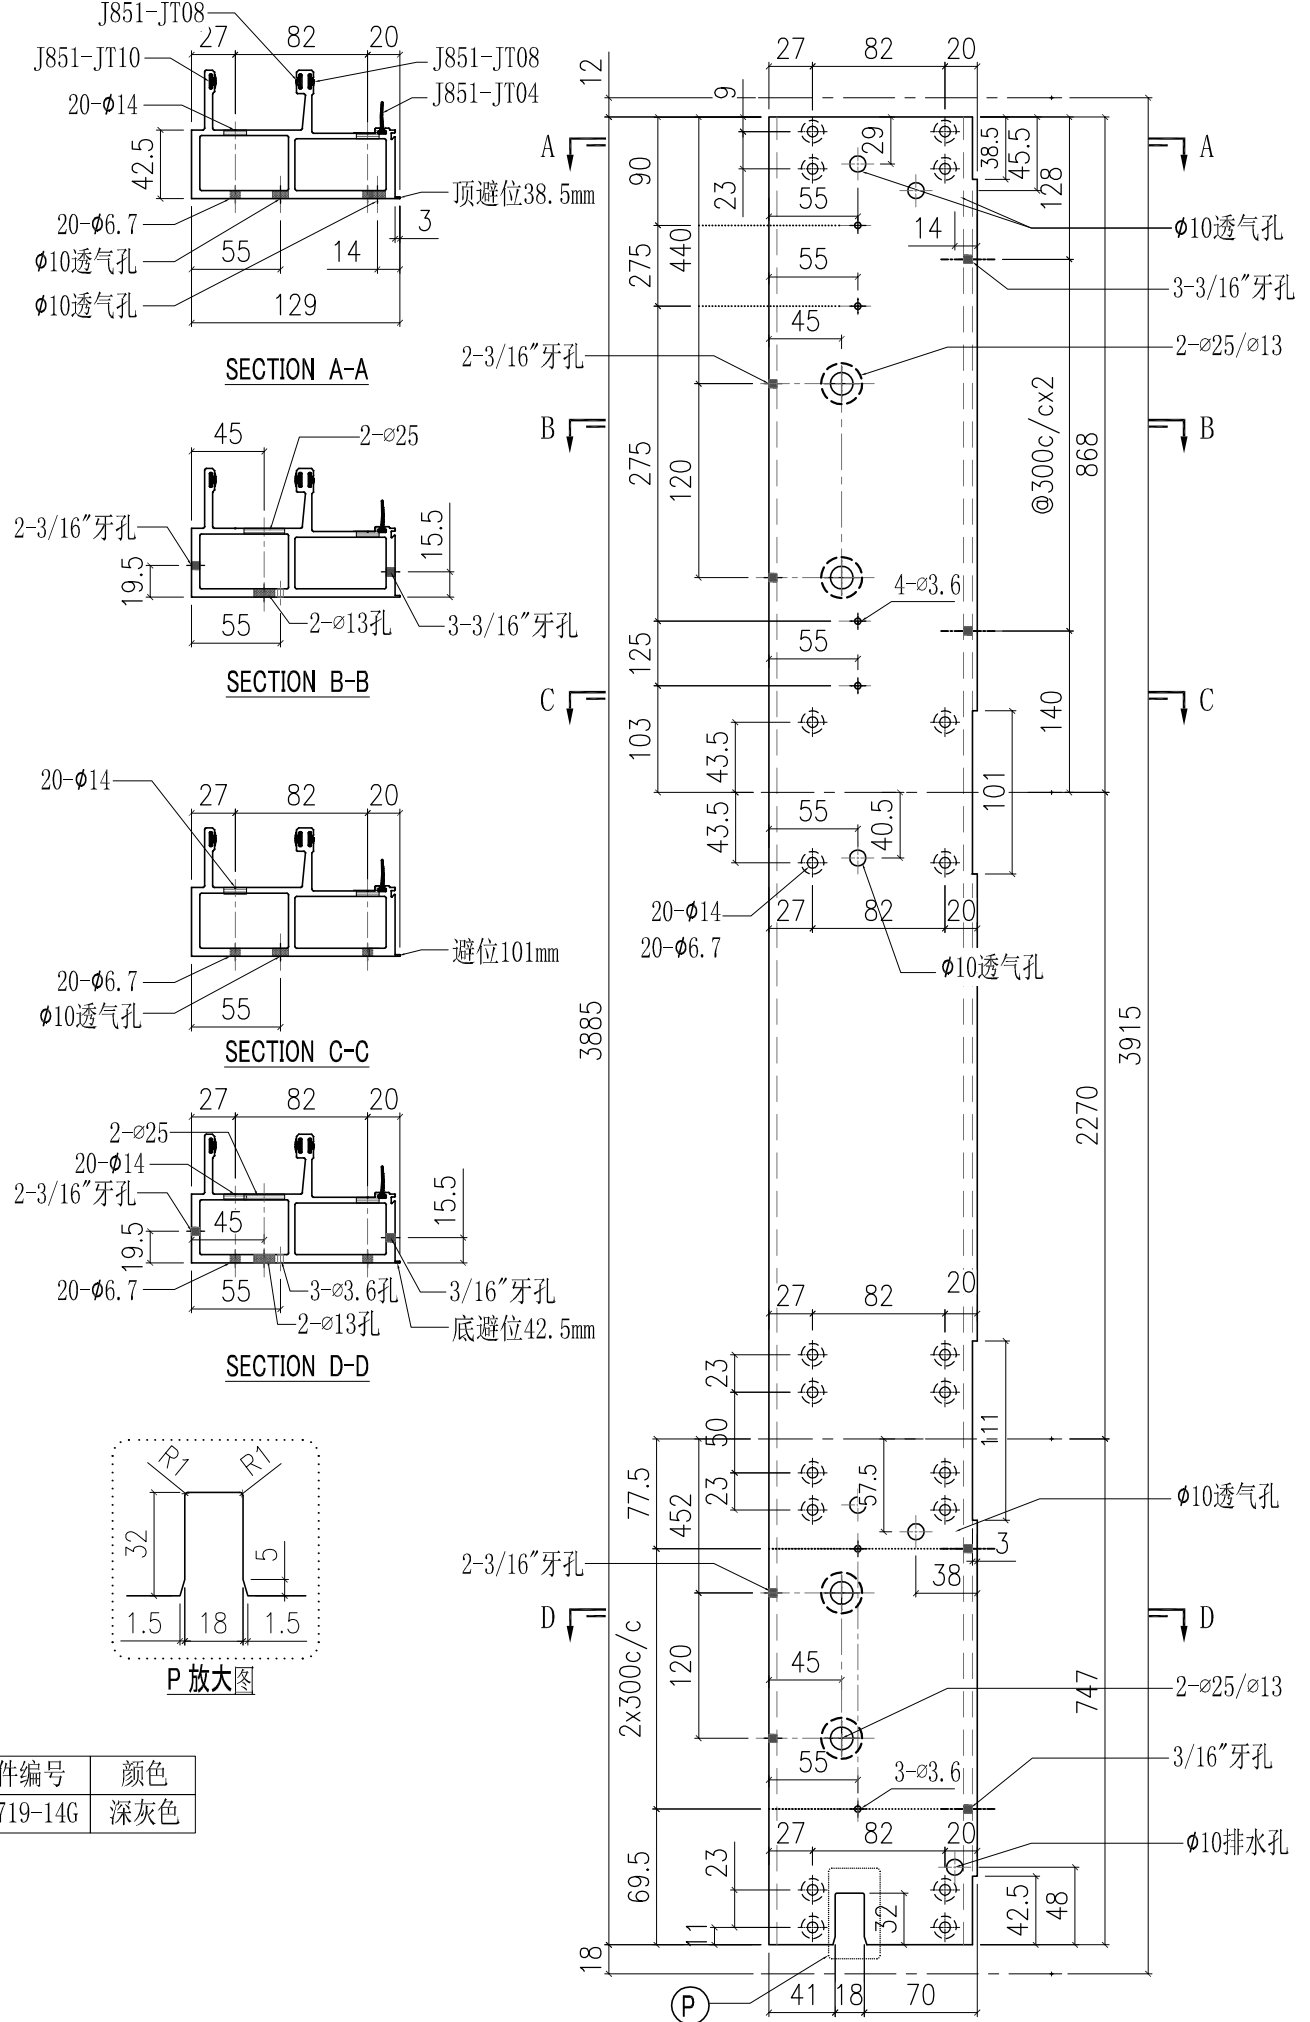


部件编号	颜色
X85719-14G	深灰色


工程號	J851	類別		物料號	-		
地盘	青衣190	制圖	W. E. X	2020-07-15	圖號	X85720-01	
修改	A	採用工廠	✓	地盤	-	數量	-
日期	15/10	材料颜色	-	图纸名称	铝料加工图	復核	-
				材料	X85720	批准	-
						單件重量	- (KG)

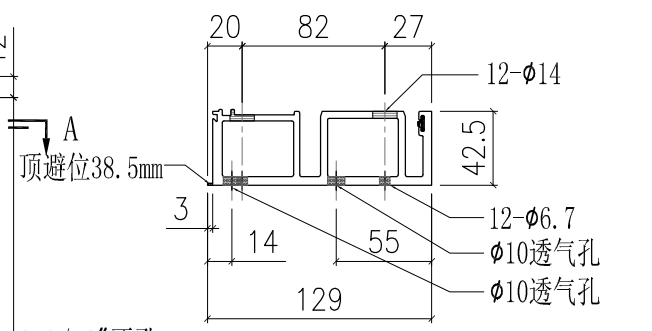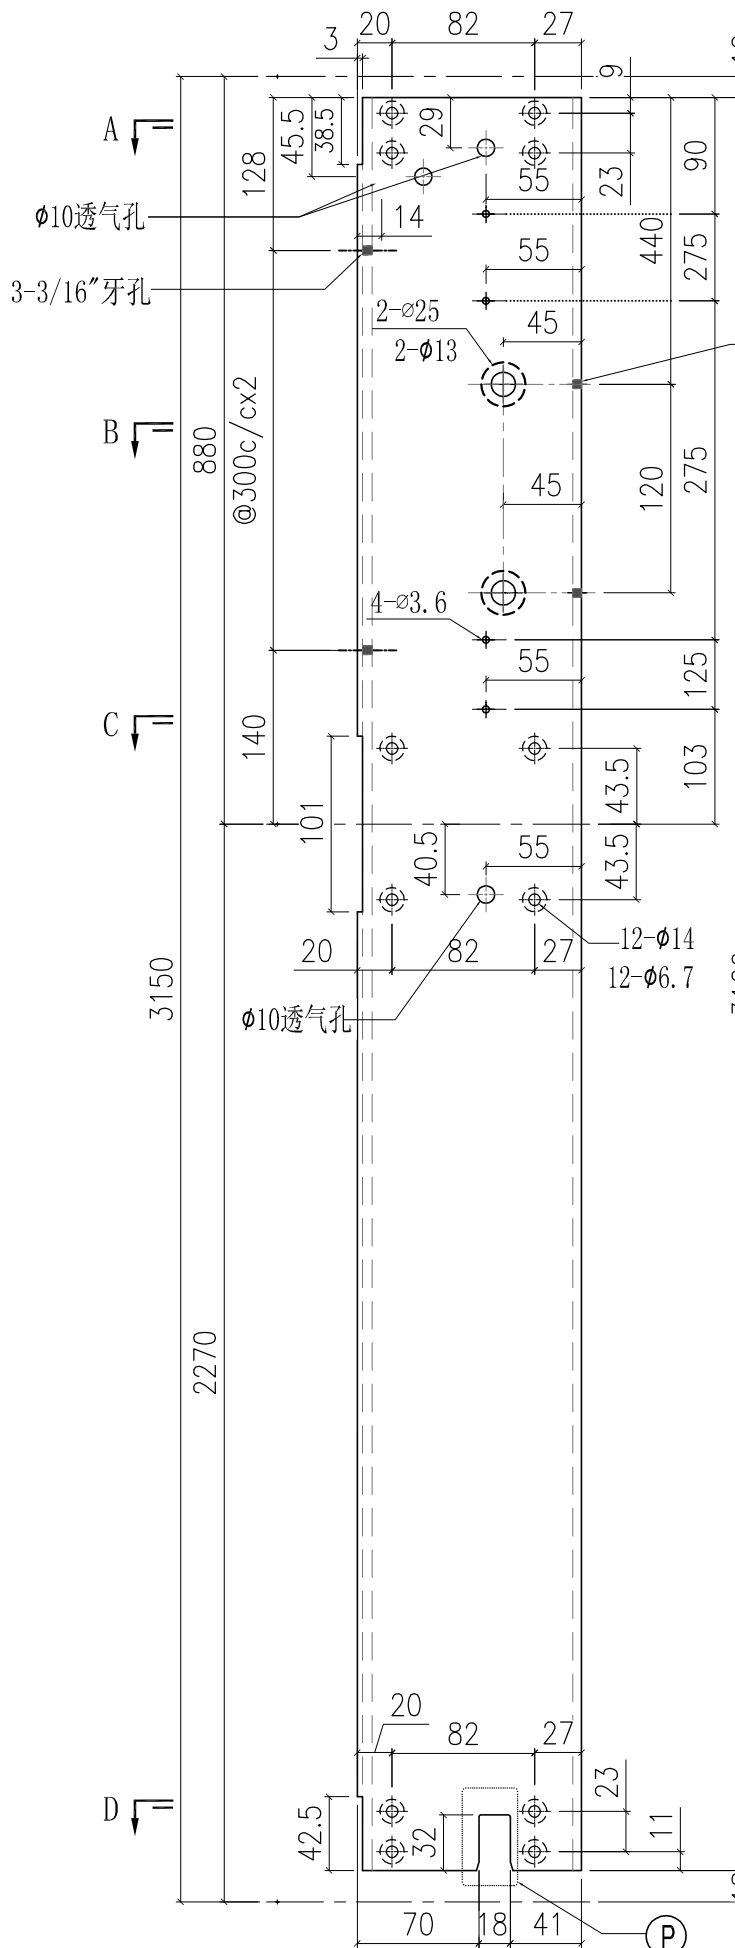


SECTION A-A

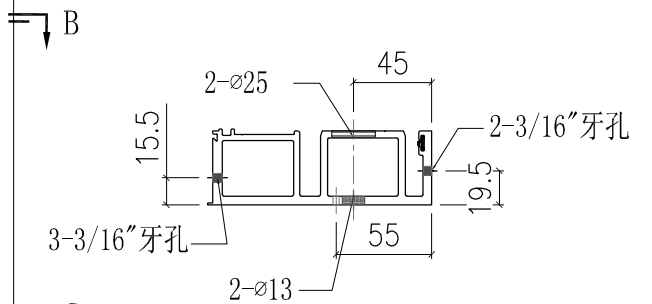


SECTION B-B

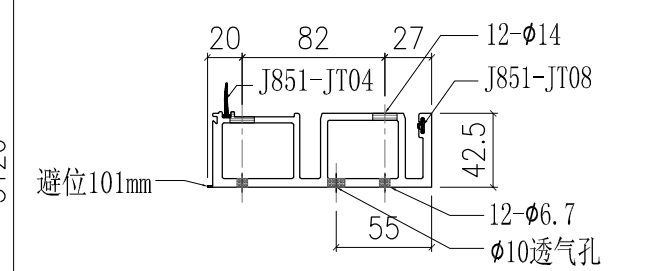

SECTION C-C

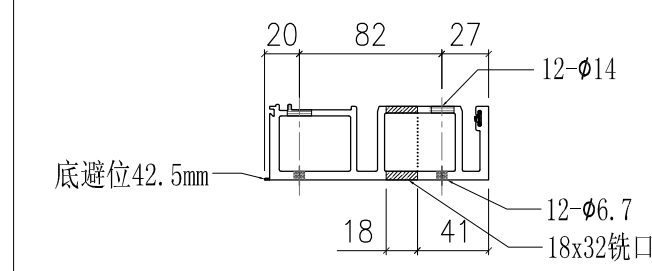







SECTION D-D

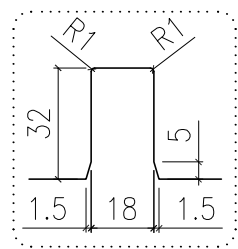

P 放大图







部件编号	颜色
X85720-01G	深灰色
X85720-01W	白色

工程號	J851	類別		物料號	-		
地盘	青衣190	制圖	W. E. X	2020-07-15	圖號	X85720-02	
修改	A	採用工廠	✓	地盤	-	數量	-
日期	15/10	材料颜色	-	图纸名称	铝料加工图	復核	-
				材料	X85720	批准	-
						單件重量	- (KG)

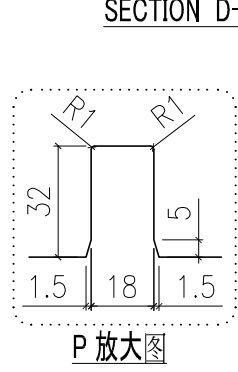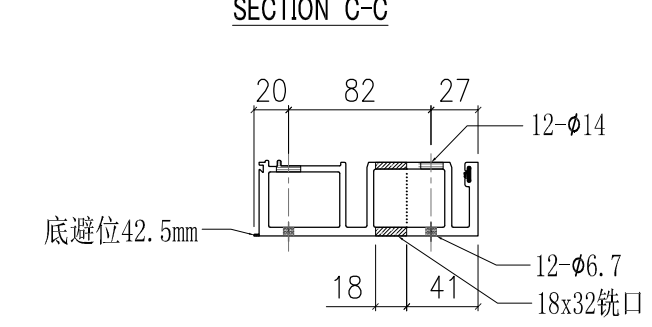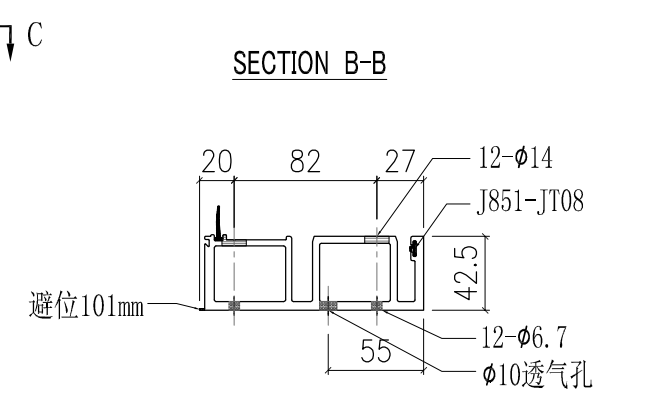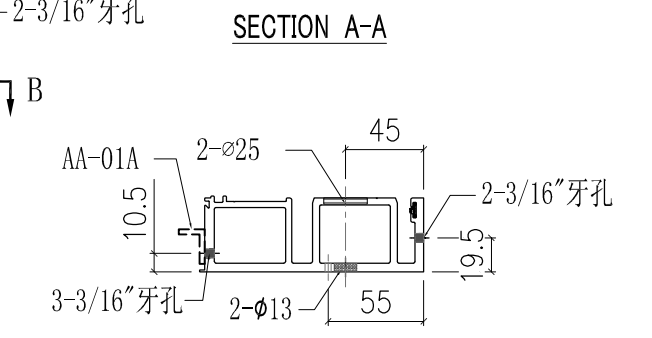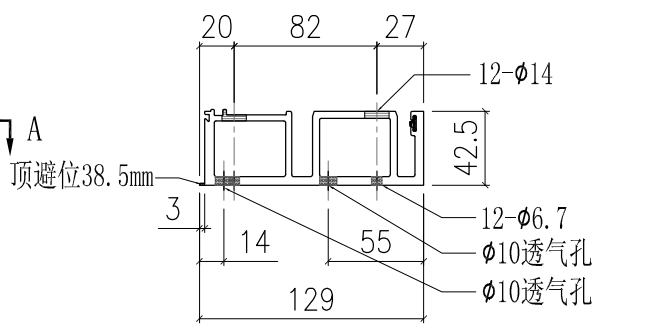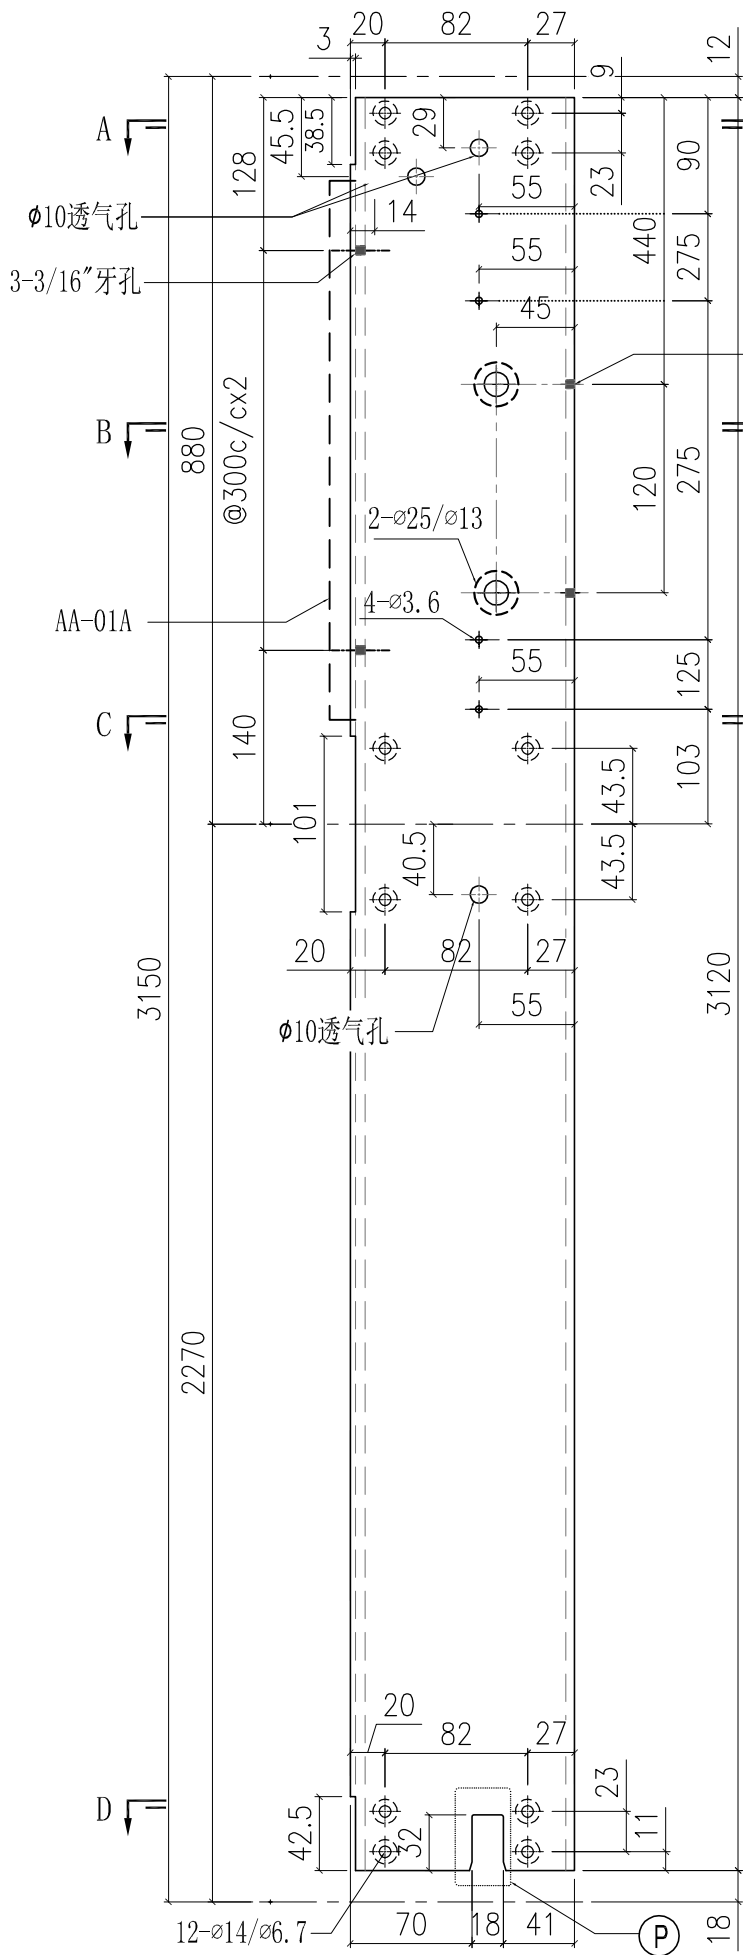







部件编号	颜色
X85720-02G	深灰色
X85720-02W	白色

工程號	J851	類別		物料號	-		
地盘	青衣190	制圖	W. E. X	2020-07-15	圖號	X85720-03	
修改	A	採用工廠	✓	地盤	-	數量	-
日期	15/10	材料颜色	-	图纸名称	铝料加工图	復核	-
				材料	X85720	批准	-
						單件重量	- (KG)

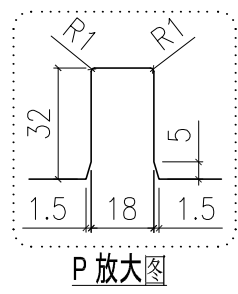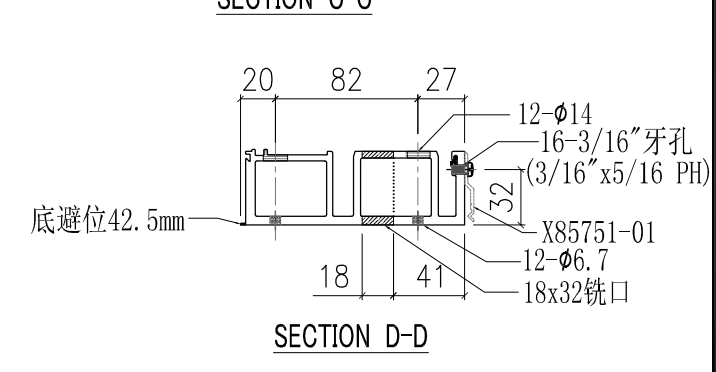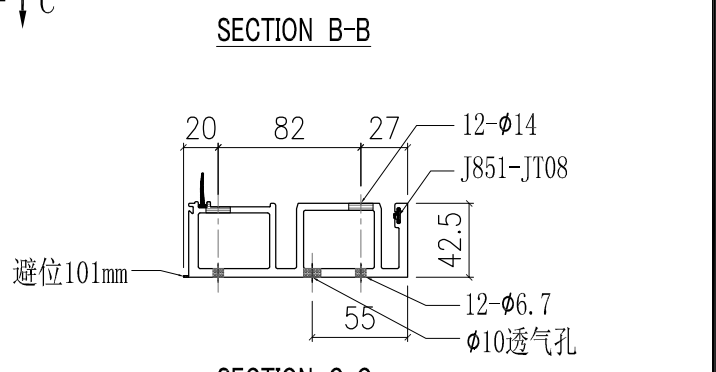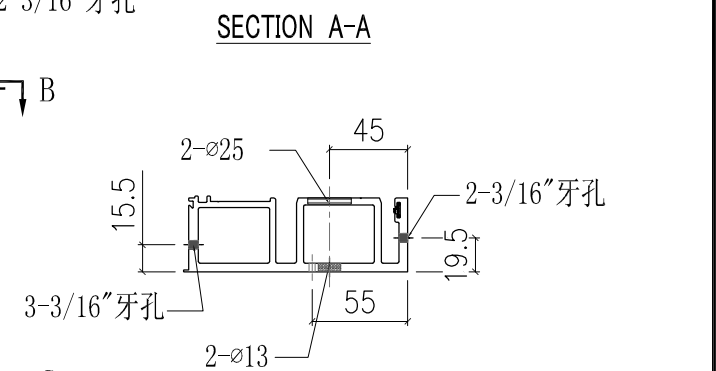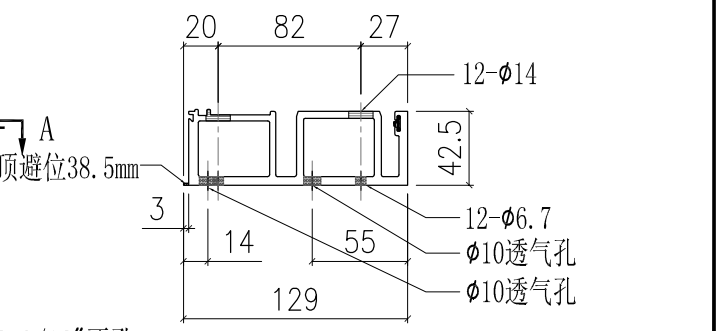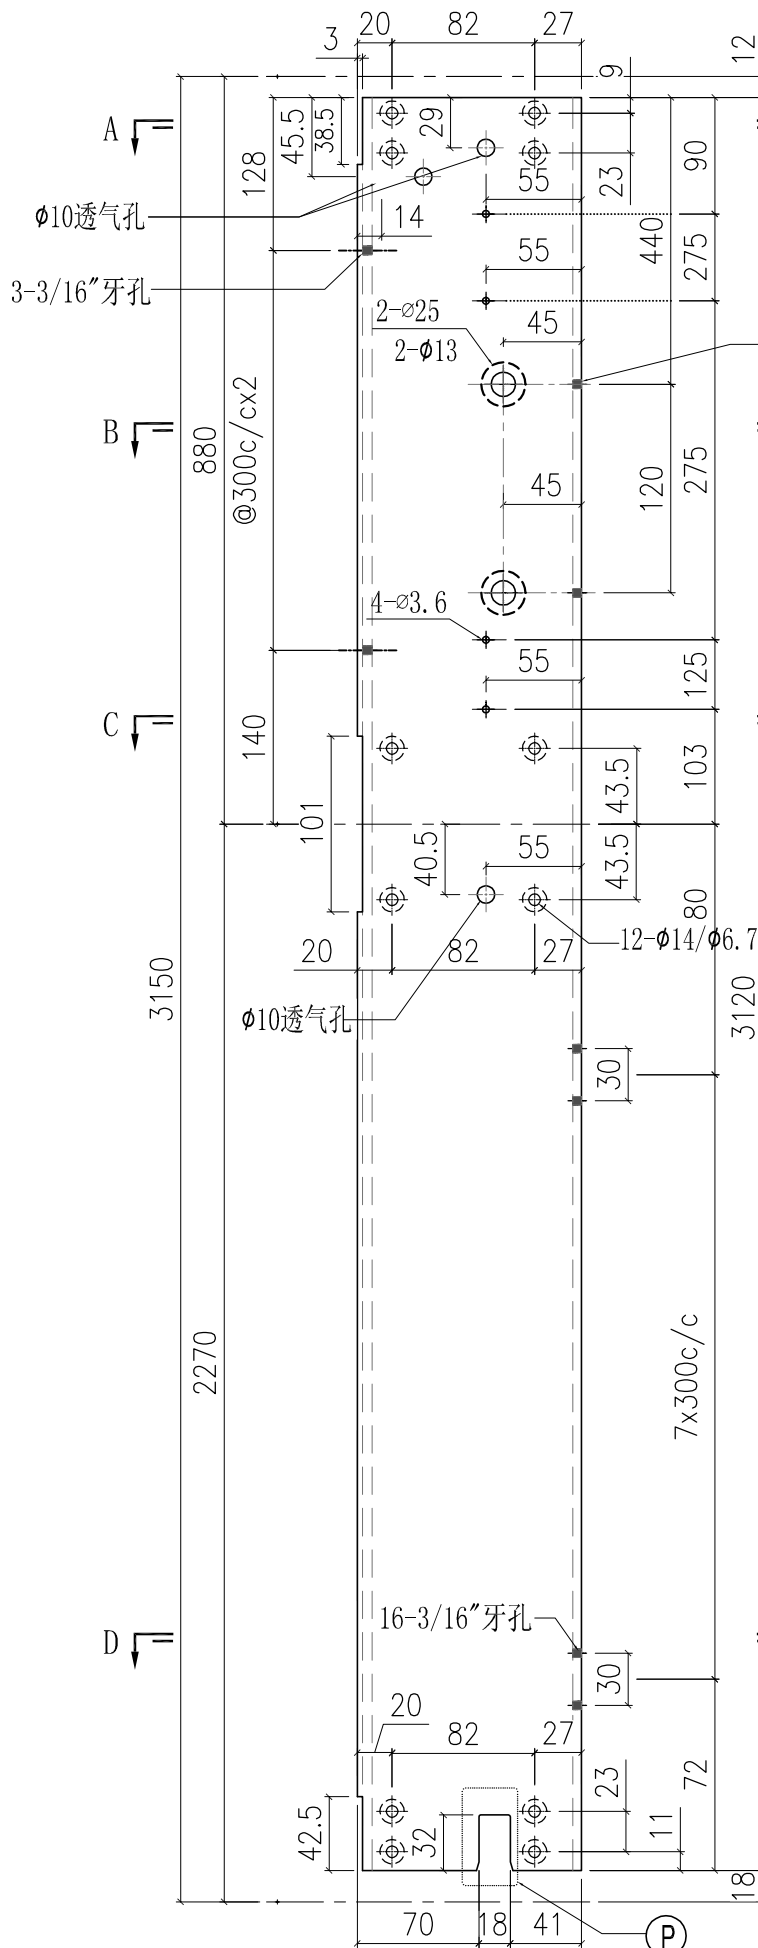


部件编号	颜色
X85720-03G	深灰色
X85720-03W	白色

 美特铝质有限公司 MIDI Aluminium Fabricator Ltd.		工程號 J851 地盘 青衣190	類別 制圖 W. E. X	物料號 - 2020-07-15	圖號 X85720-04
修改 A 日期 15/10	採用工廠 <input checked="" type="checkbox"/> 地盘 - 材料颜色 -	图纸名称 铝料加工图 材料 X85720	復核 - 批准 -	數量 - 單件重量 - (KG)	

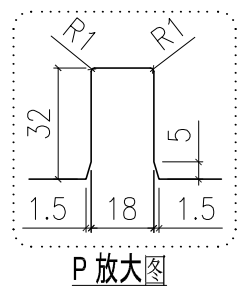
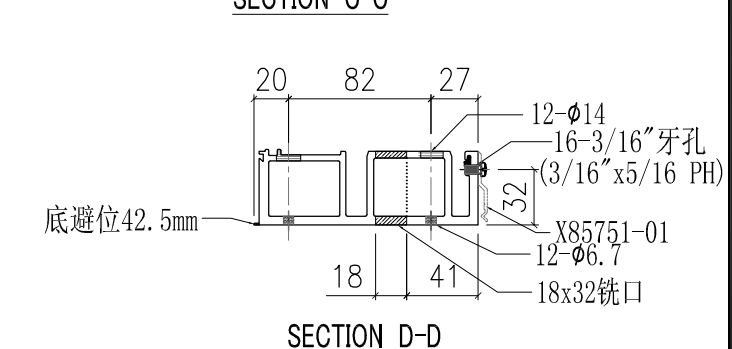
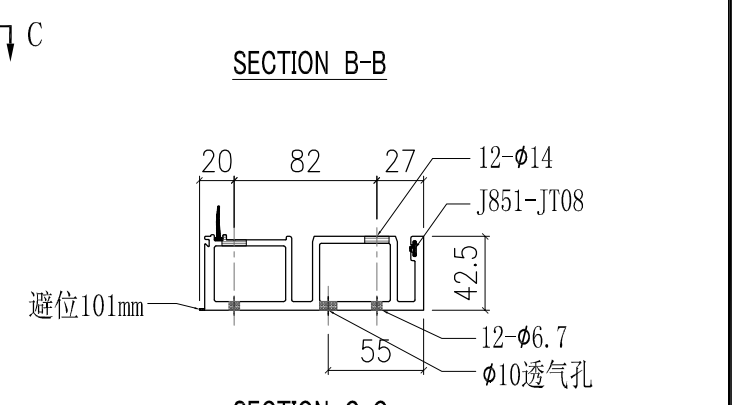
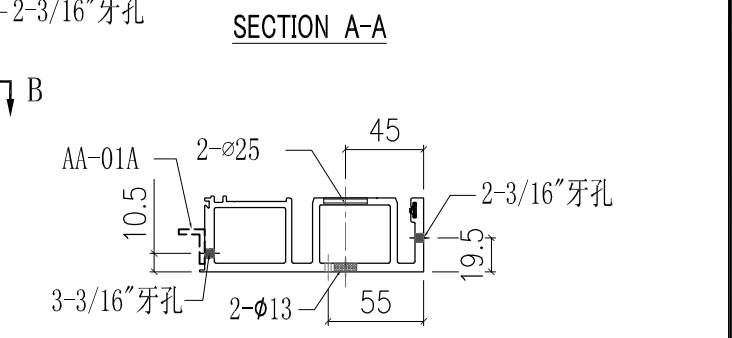
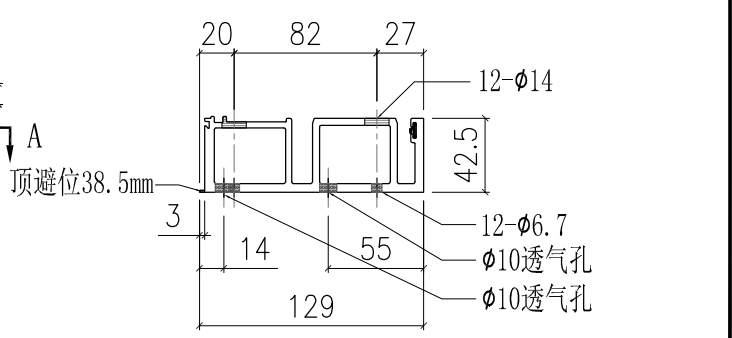
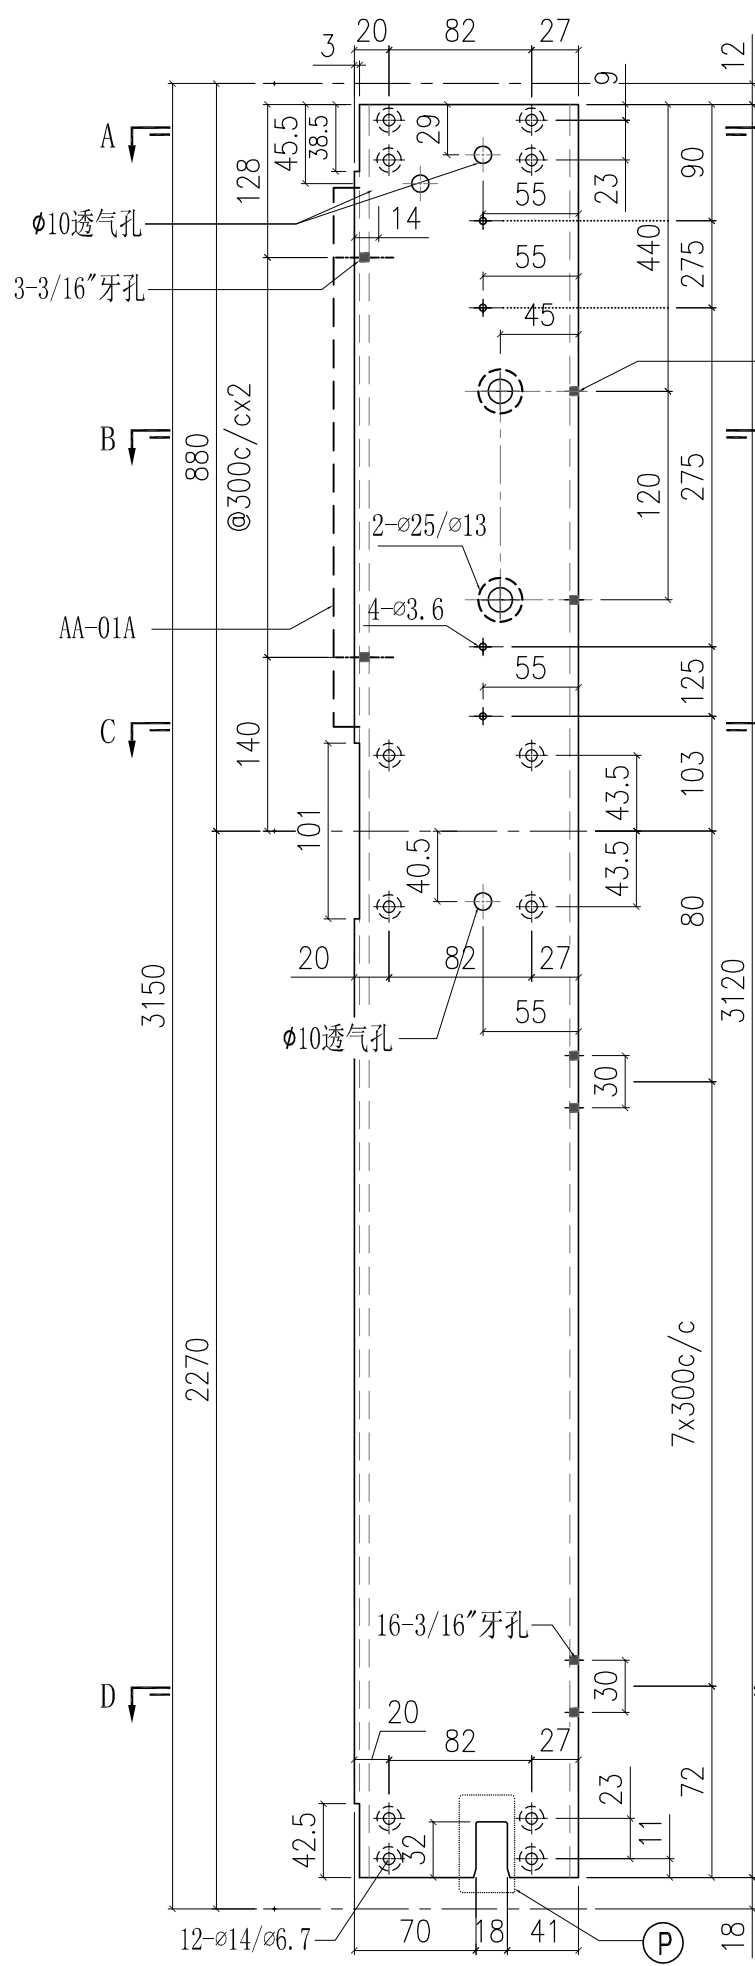


部件编号	颜色
X85720-04G	深灰色
X85720-04W	白色

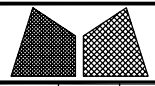







美特铝质有限公司
MIDI Aluminium Fabricator Ltd.

工程號	J851	類別		物料號	-							
地盘	青衣190	制圖	W. E. X	2020-07-15	圖號	X85720-05						
修改	A	採用工廠	✓	地盤	-	圖紙名稱	铝料加工图	復核	-	-	數量	1
日期	15/10	材料颜色	深灰色 (UCT534193SC-3)	材料	X85720	批准	-	-	單件重量	-	(KG)	

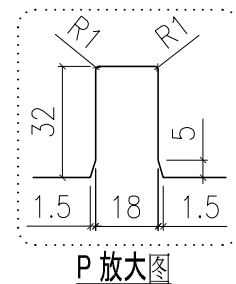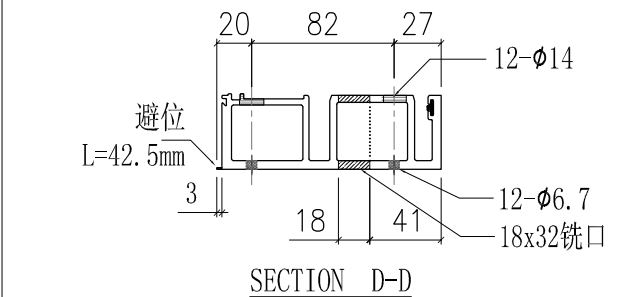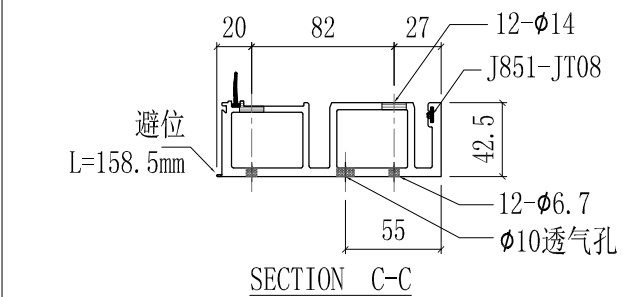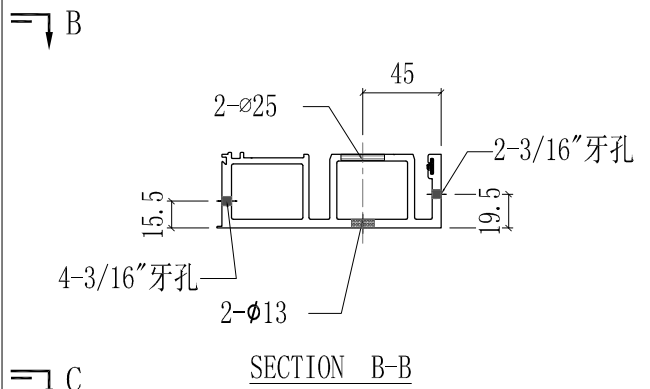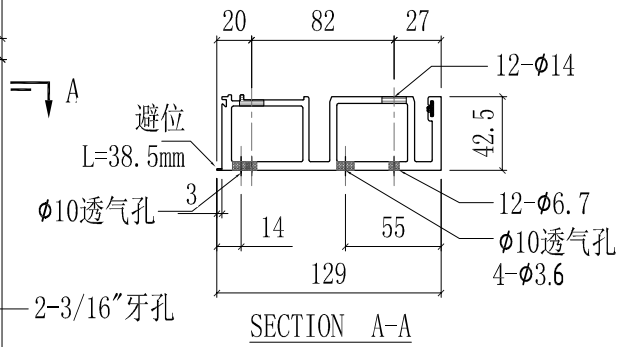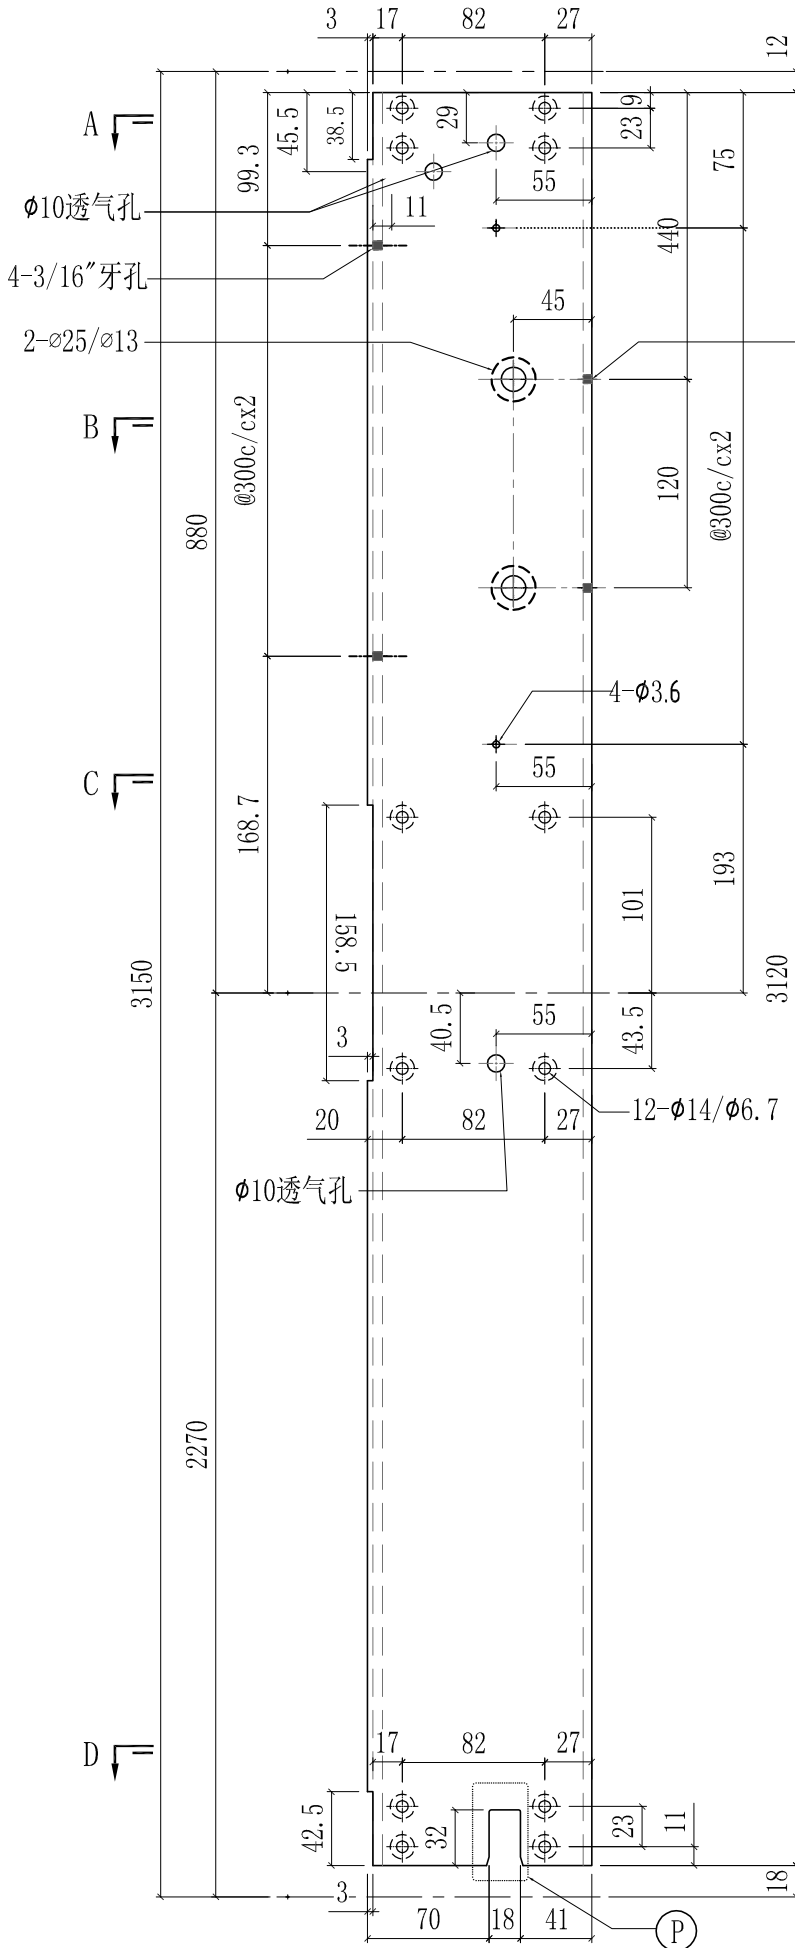


部件编号	颜色
X85720-05G	深灰色
X85720-05W	白色

工程號	J851	類別		物料號	-		
地盘	青衣190	制圖	W. E. X	2020-07-15	圖號	X85720-06	
修改	A	採用工廠	✓	地盤	-	數量	-
日期	15/10	材料颜色	-	图纸名称	铝料加工图	復核	-
				材料	X85720	批准	-
						單件重量	- (KG)

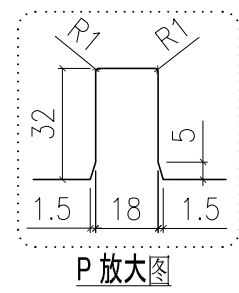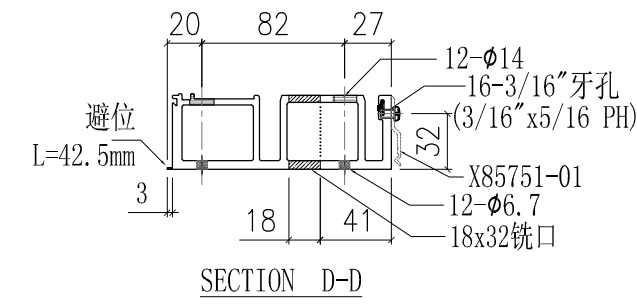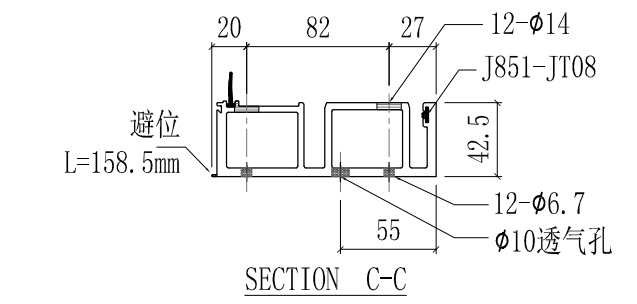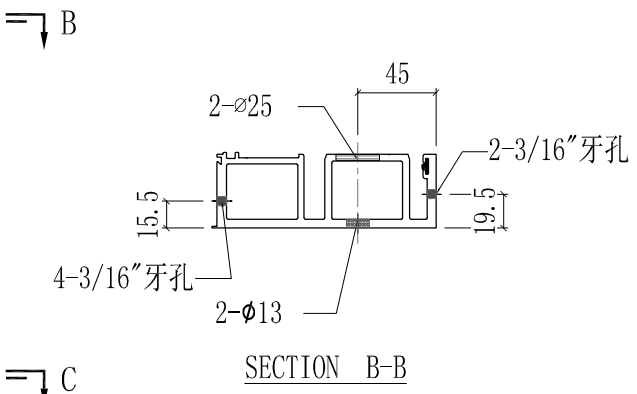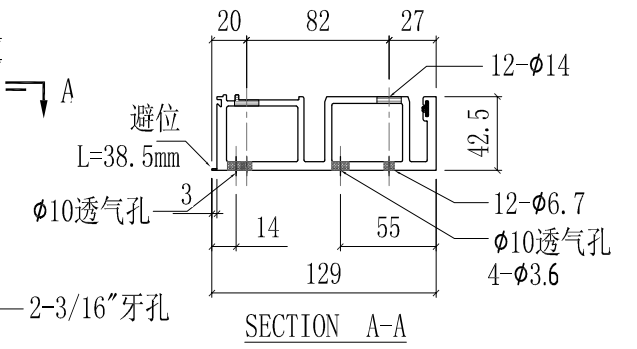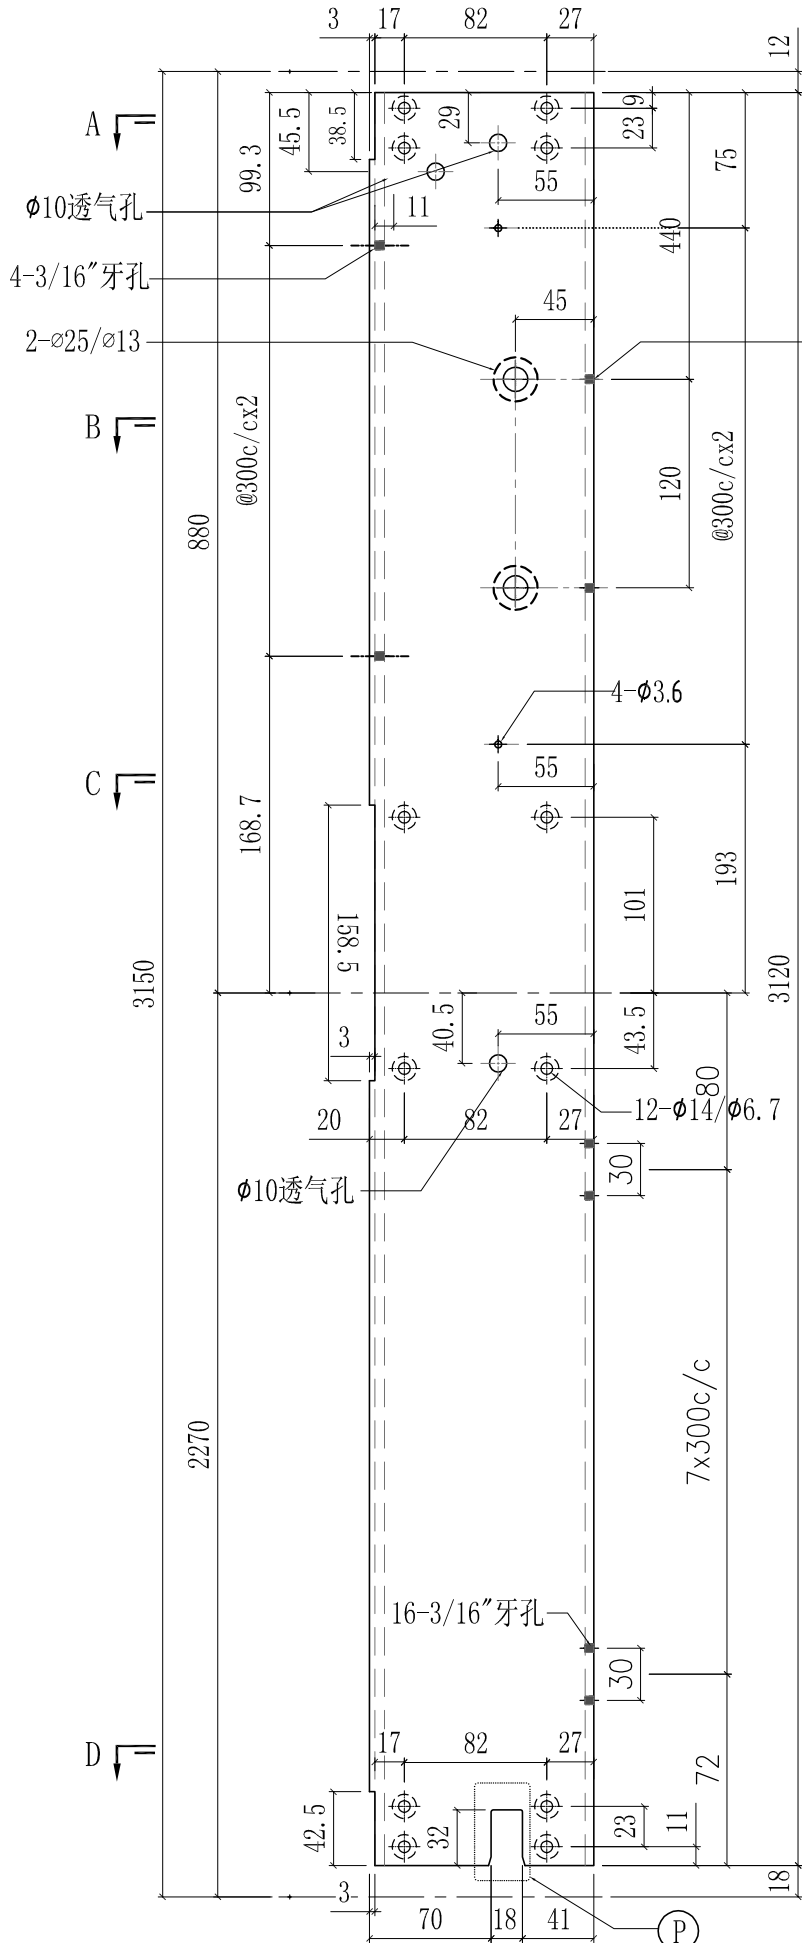



部件编号	颜色
X85720-06G	深灰色
X85720-06W	白色

工程號	J851	類別		物料號	-		
地盘	青衣190	制圖	W. E. X	2020-07-15	圖號	X85720-07	
修改	A	採用工廠	✓	地盤	-	數量	-
日期	15/10	材料颜色	-	材料	X85720	批准	-
						單件重量	- (KG)

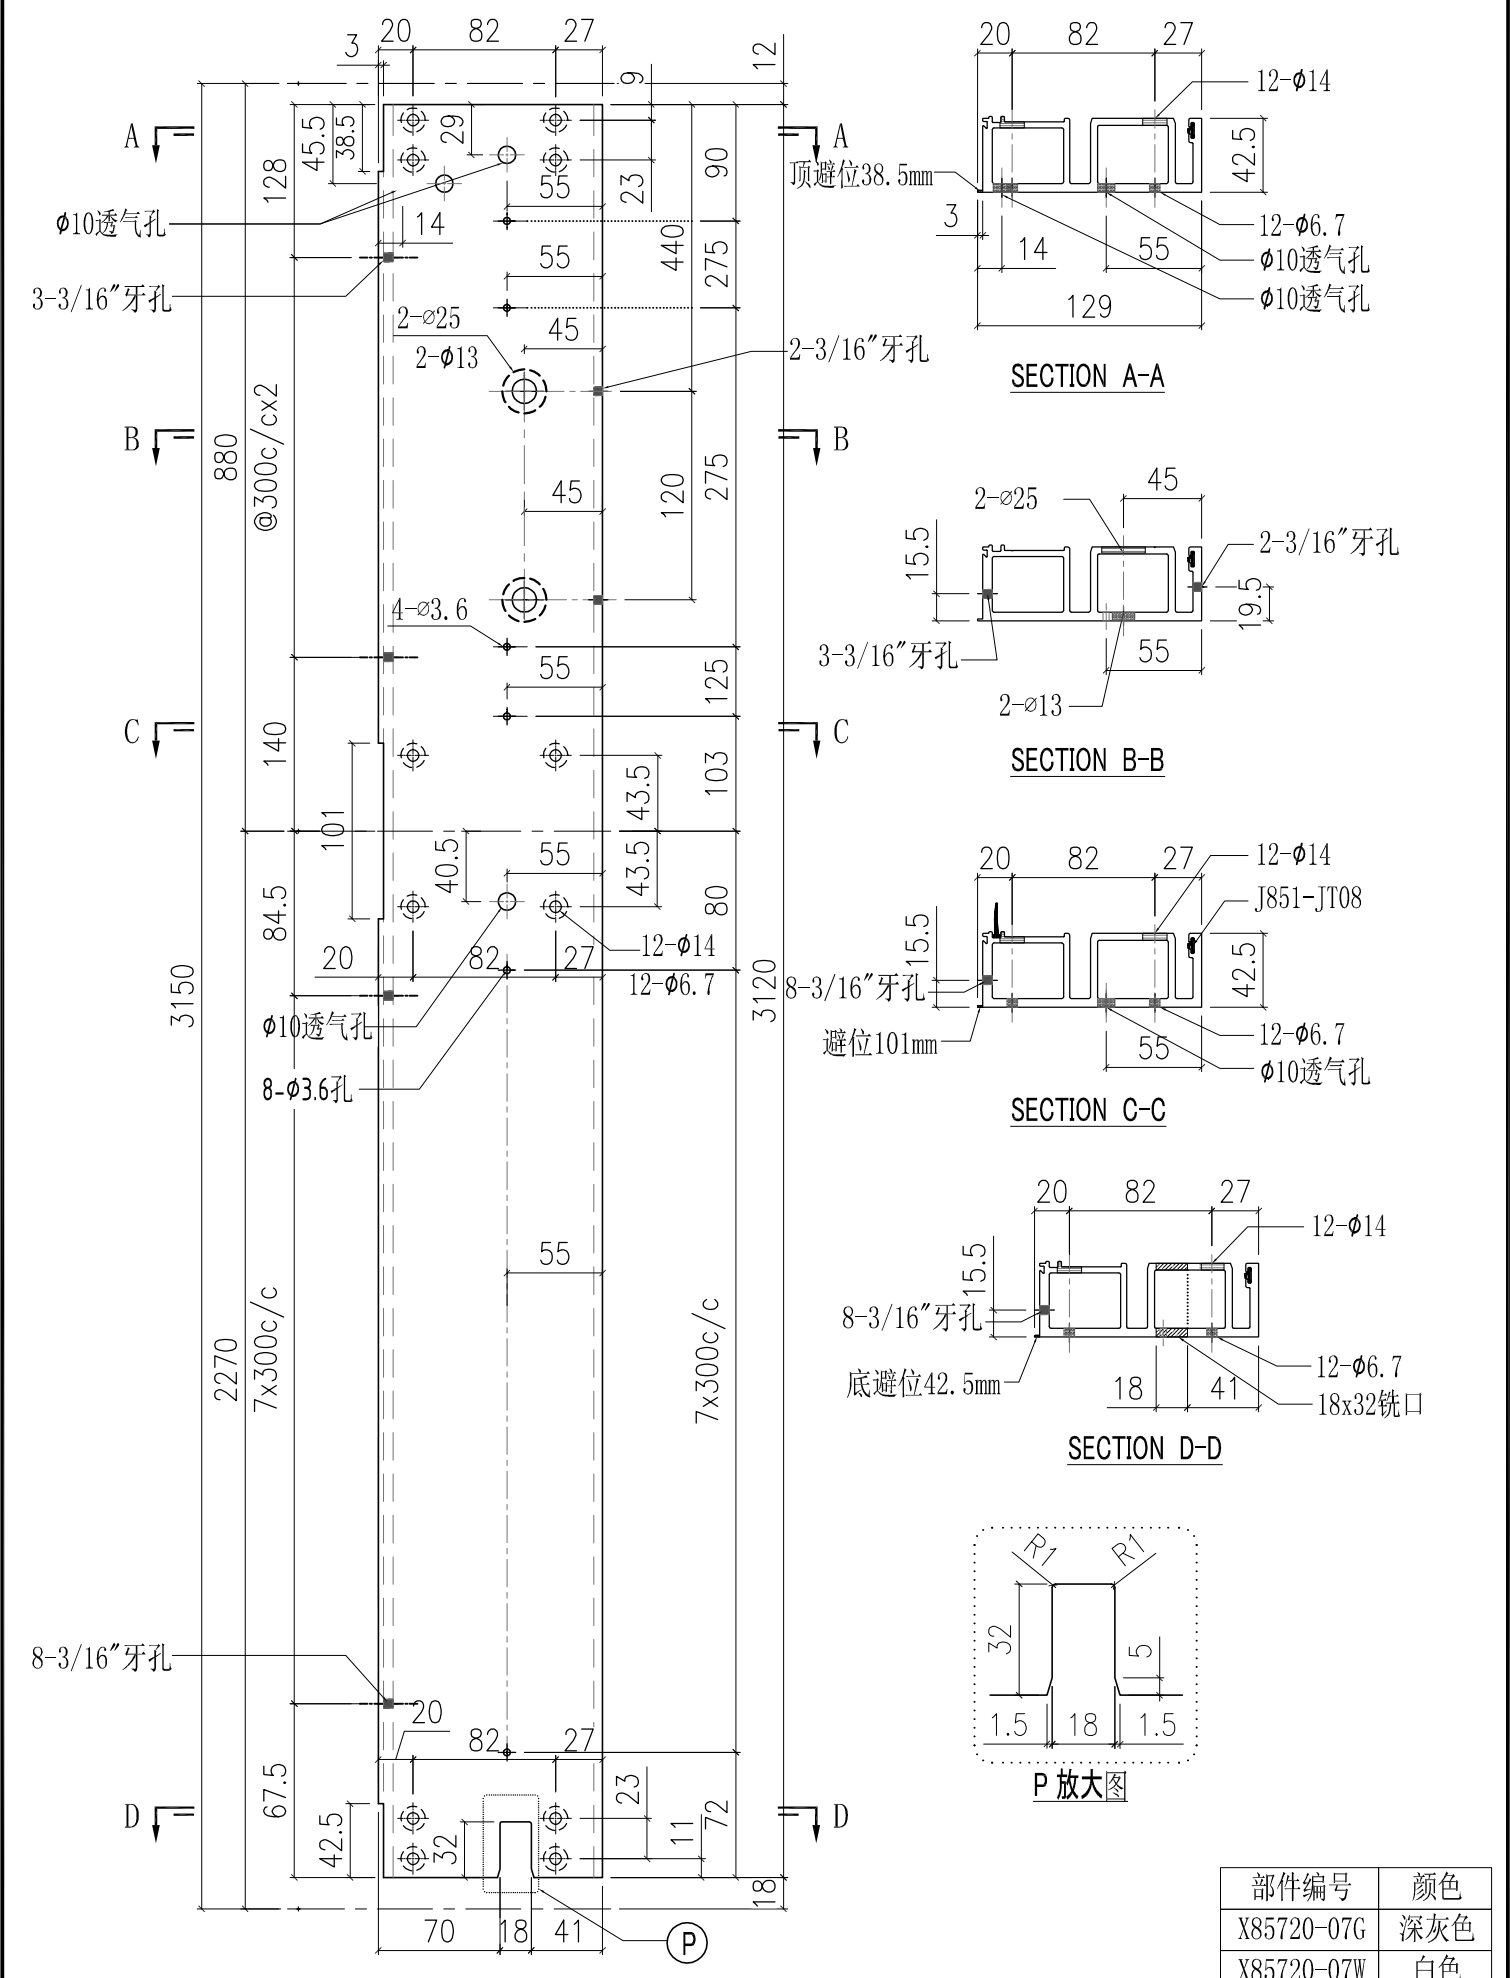


部件编号	颜色
X85720-07G	深灰色
X85720-07W	白色


工程號	J851	類別		物料號	-		
地盘	青衣190	制圖	W. E. X	2020-07-15	圖號	X85720-08	
修改	A	採用工廠	✓	地盤	-	數量	-
日期	15/10	材料颜色	-	图纸名称	铝料加工图	復核	-
				材料	X85720	批准	-
						單件重量	- (KG)

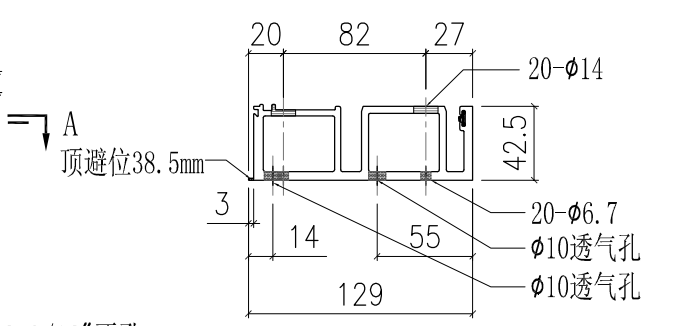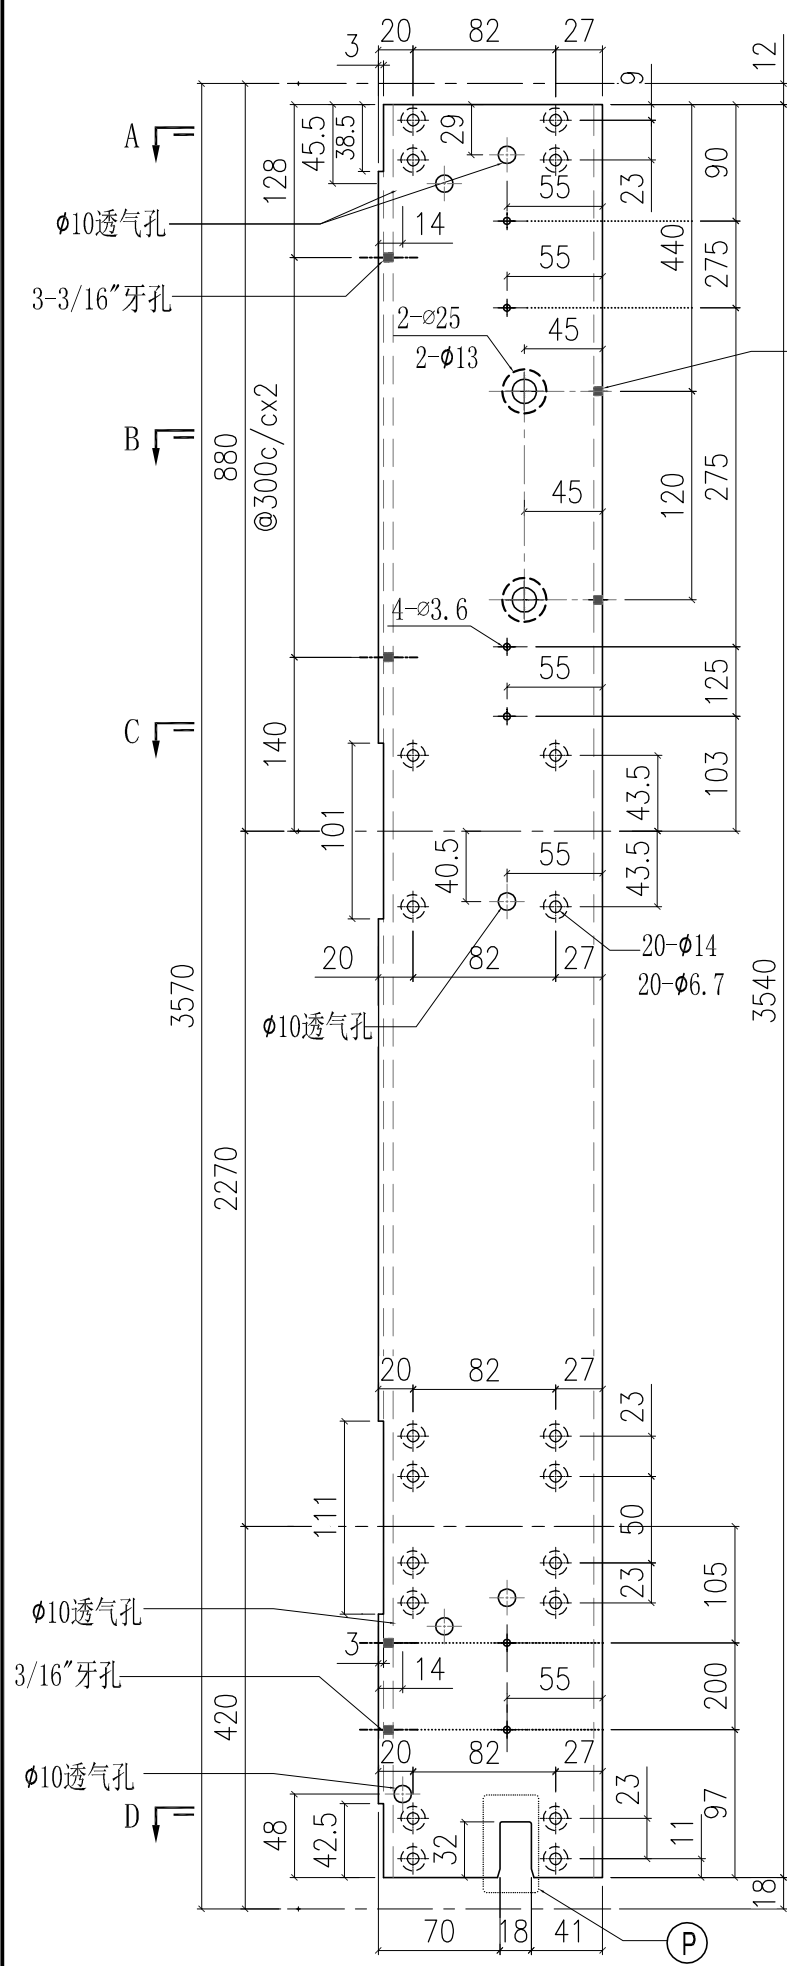


SECTION A-A

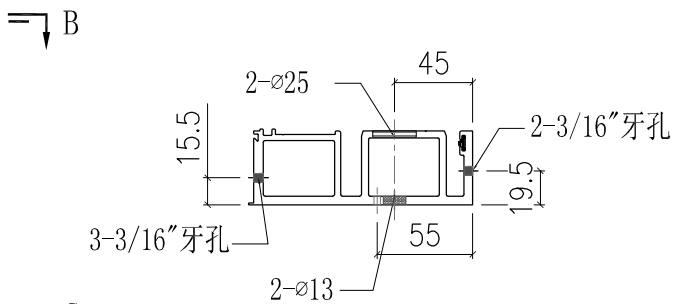


SECTION B-B

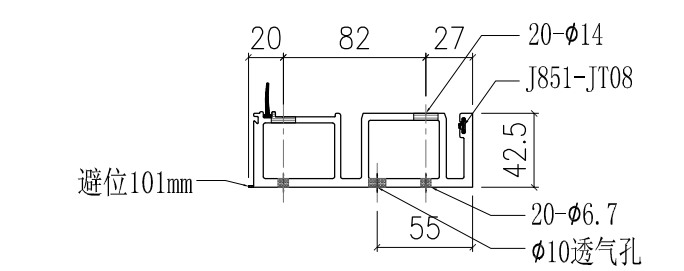

SECTION C-C

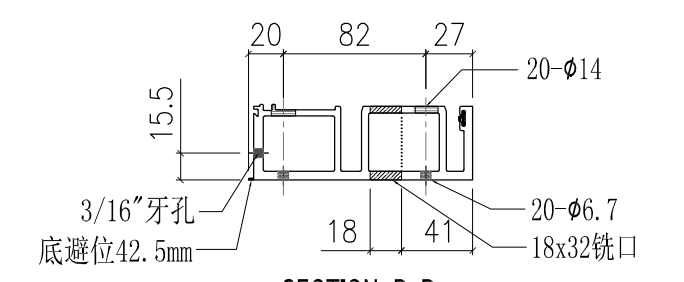



SECTION D-D

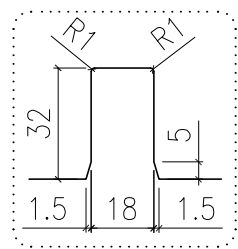

P 放大图



部件编号	颜色
X85720-08G	深灰色
X85720-08W	白色

 美特铝质有限公司 MIDI Aluminium Fabricator Ltd.		工程號	J851	類別		物料號	-
修改	A	採用工廠	✓	地盤	-	圖號	X85720-09
日期	15/10	材料顏色	-	图纸名称	铝料加工图	數量	-
				材料	X85720	單件重量	- (KG)

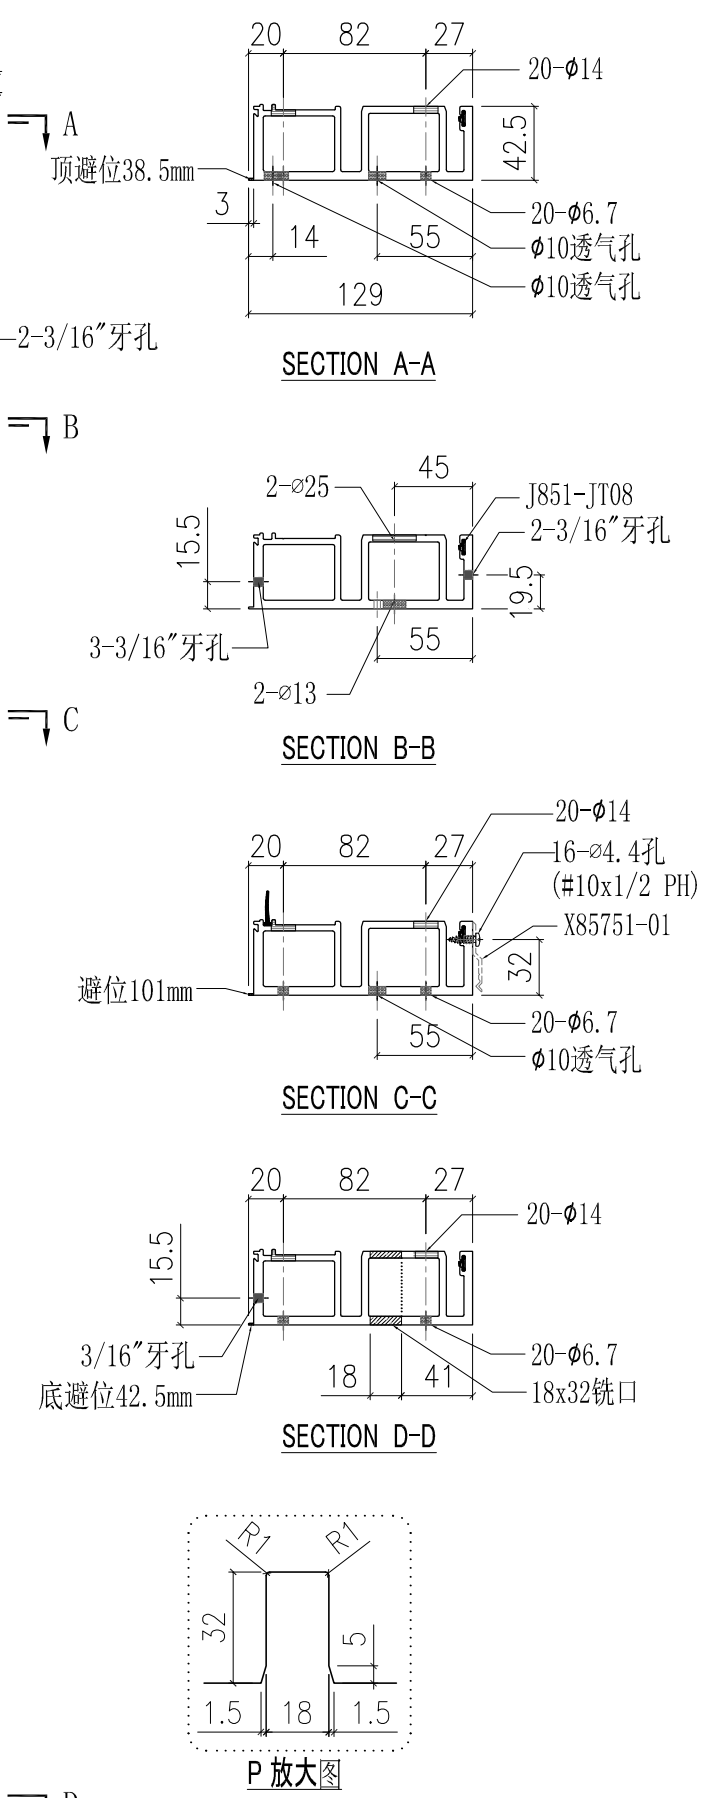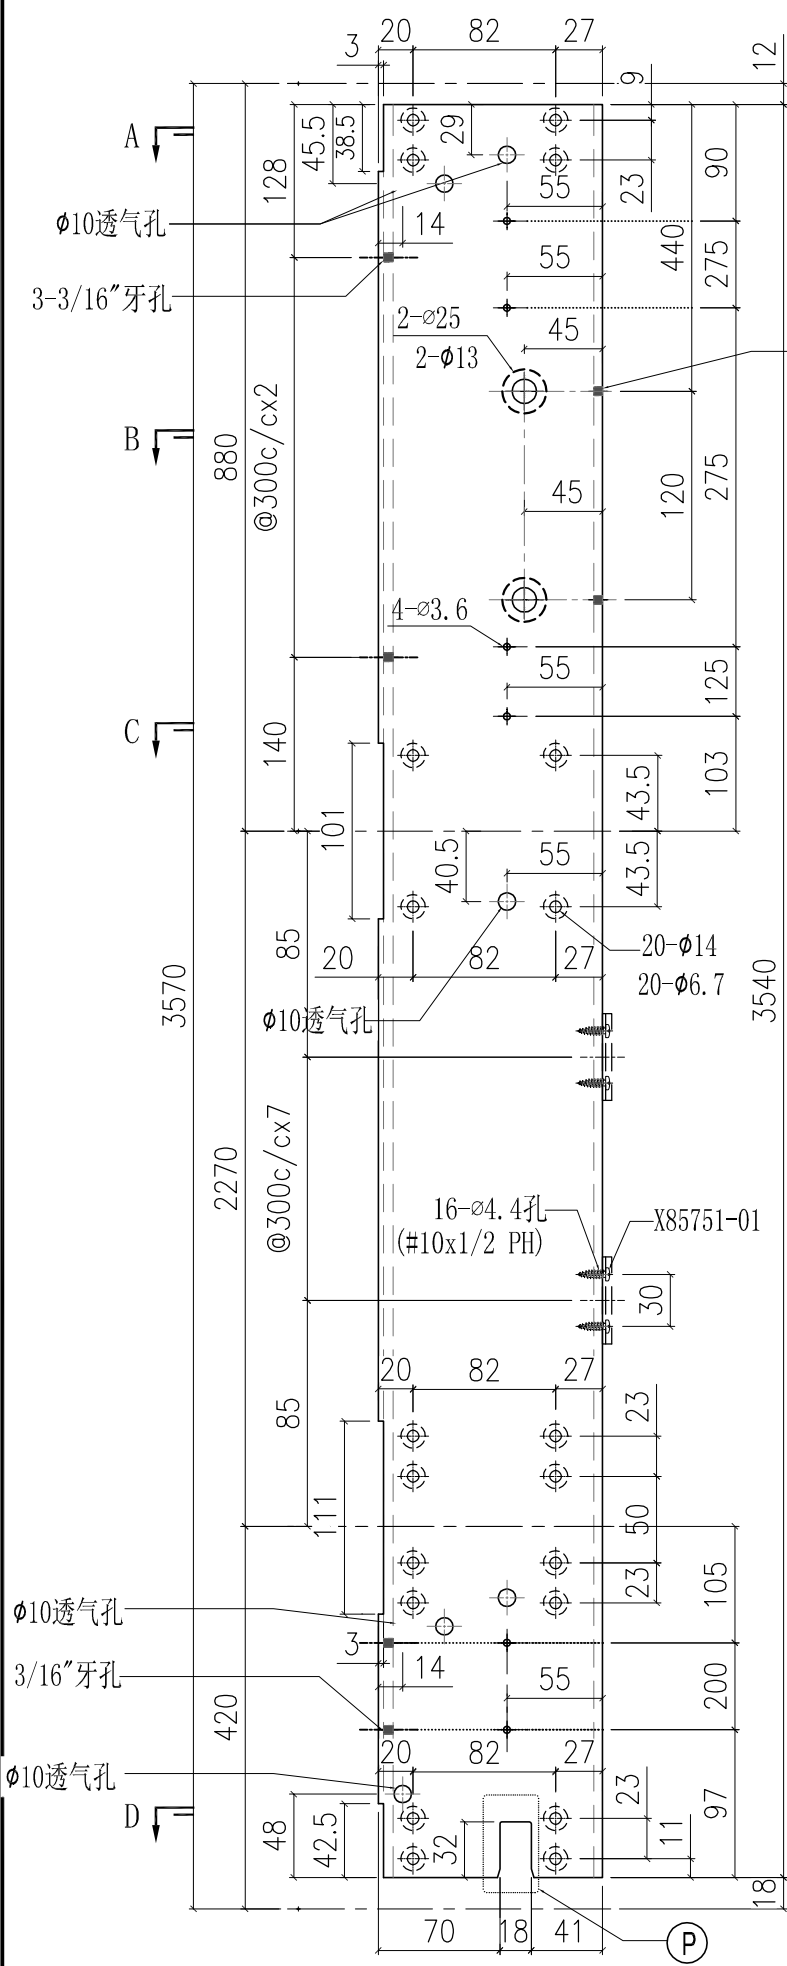


部件编号	颜色
X85720-09G	深灰色
X85720-09W	白色


工程號	J851	類別		物料號	-		
地盘	青衣190	制圖	W. E. X	2020-07-15	圖號	X85720-10	
修改	A	採用工廠	✓	地盤	-	數量	-
日期	15/10	材料颜色	-	图纸名称	铝料加工图	復核	-
				材料	X85720	批准	-
						單件重量	- (KG)

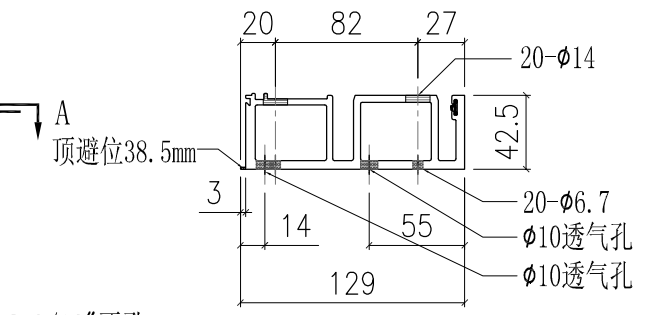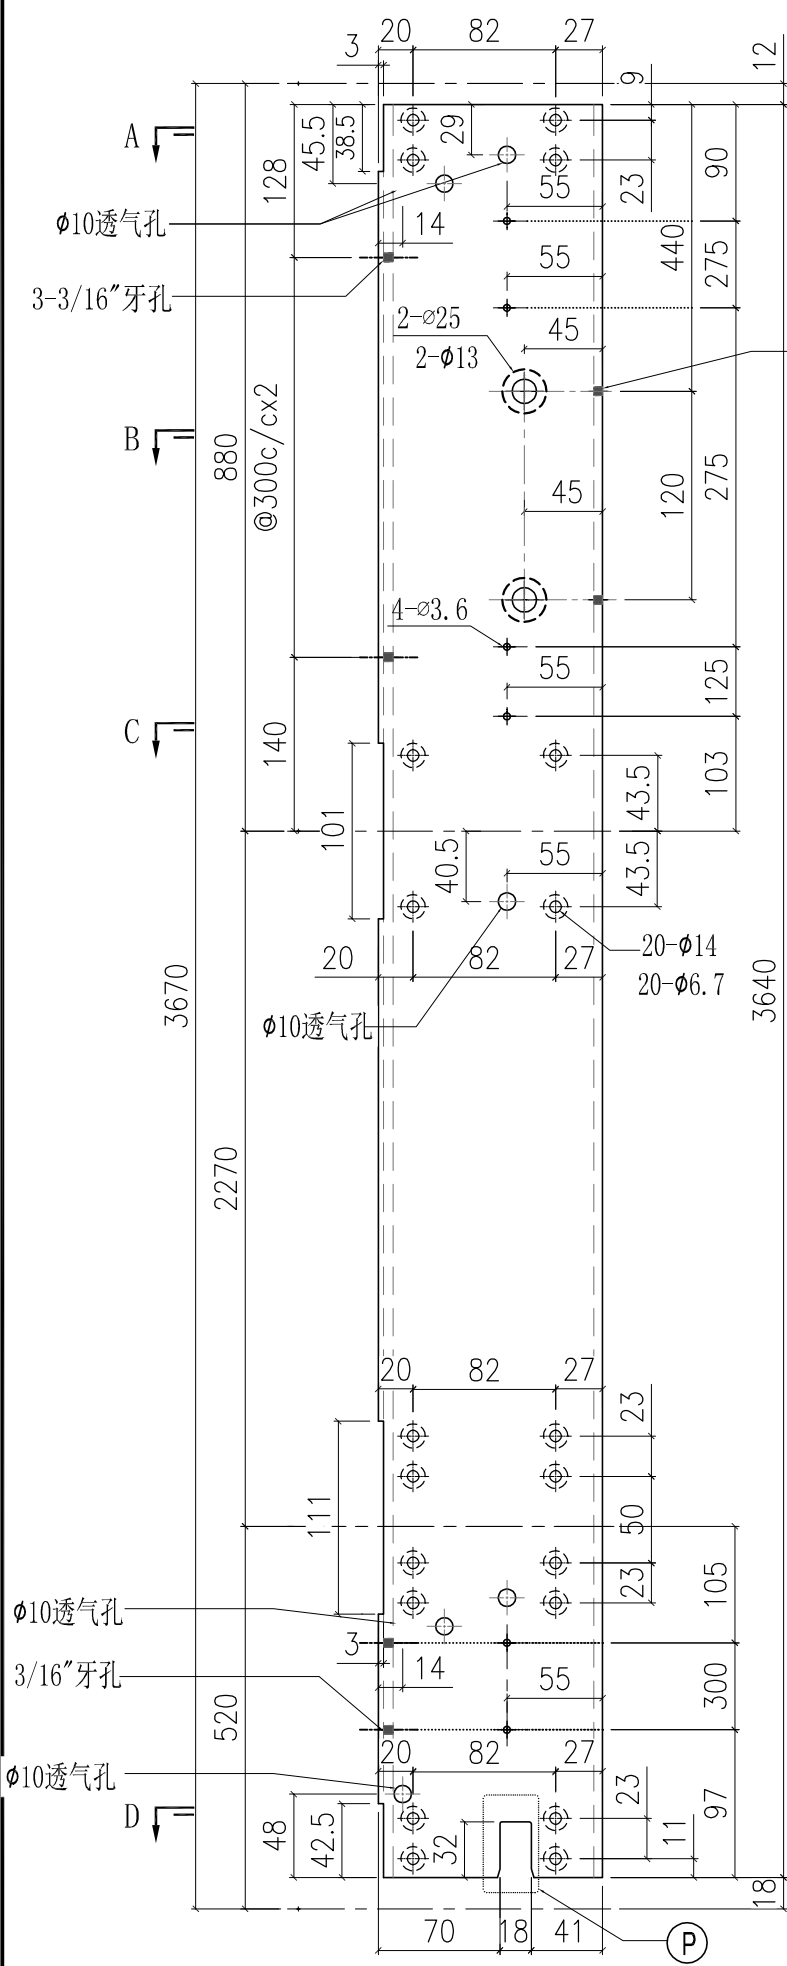


SECTION A-A

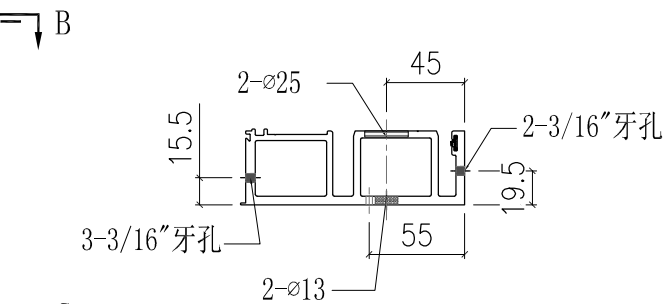


SECTION B-B

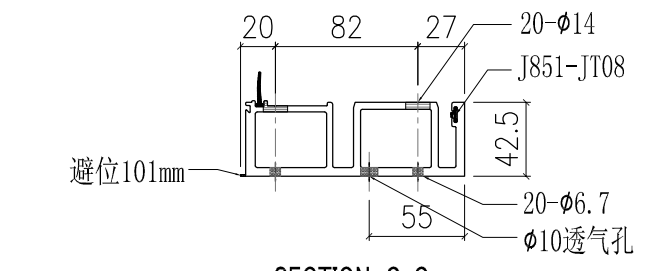


SECTION C-C

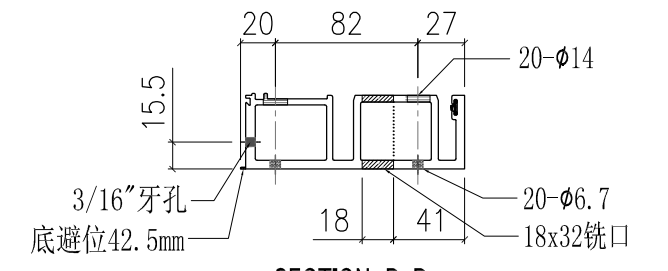

SECTION D-D


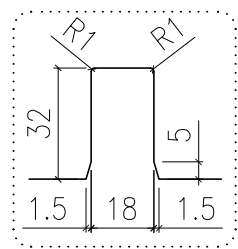


部件编号	颜色
X85720-10G	深灰色
X85720-10W	白色

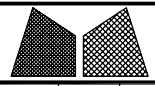



美特铝质有限公司
MIDI Aluminium Fabricator Ltd.

工程號	J851	類別		物料號	-		
地盘	青衣190	制圖	W. E. X	2020-07-15	圖號	X85720-11	
修改	A	採用工廠	✓	地盤	-	數量	-
日期	15/10	材料颜色	-	图纸名称	铝料加工图	復核	-
				材料	X85720	批准	-
						單件重量	- (KG)

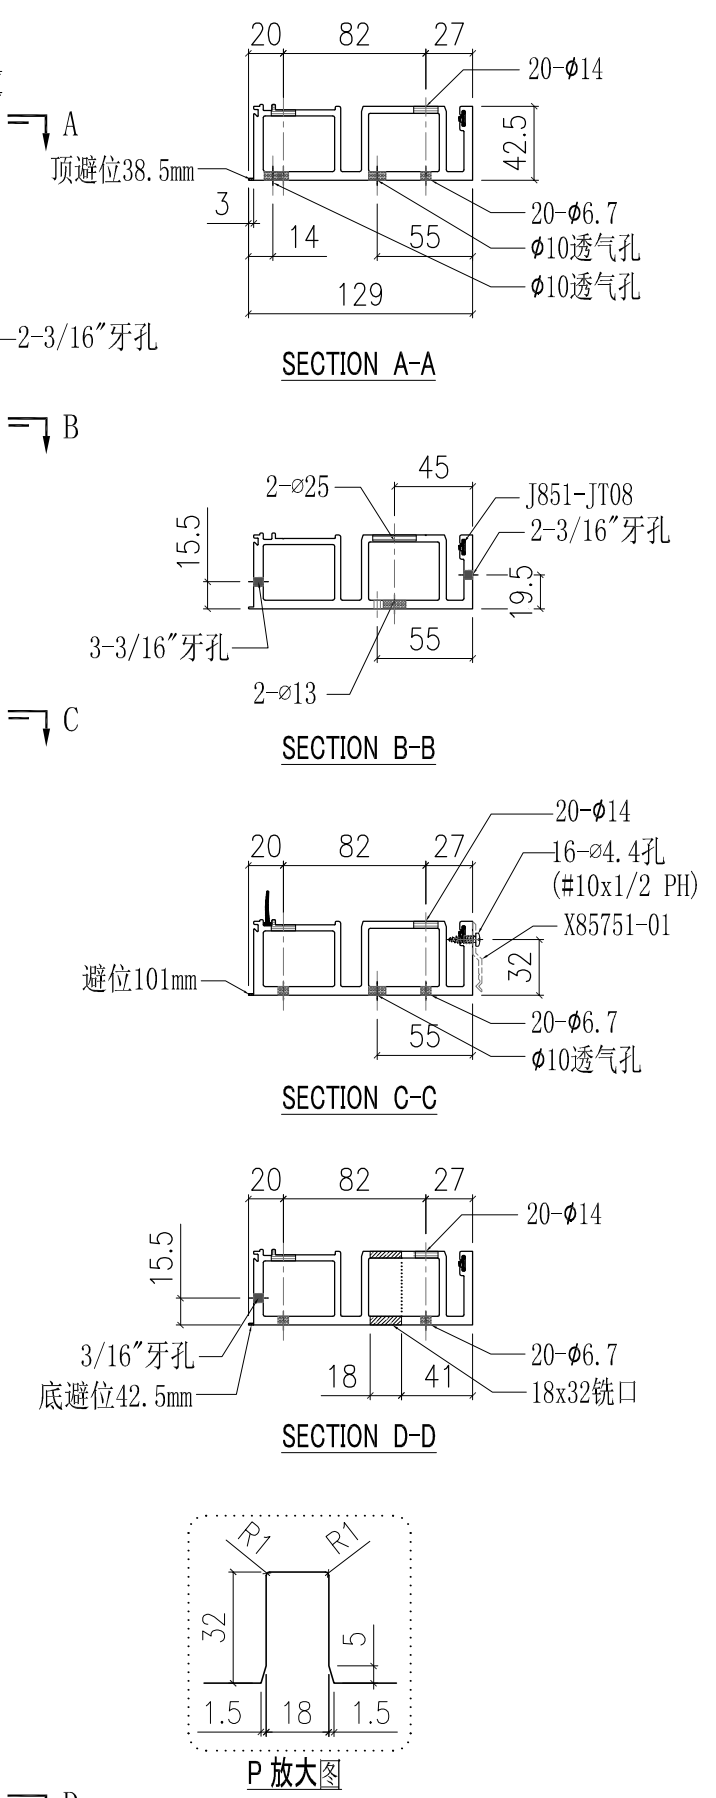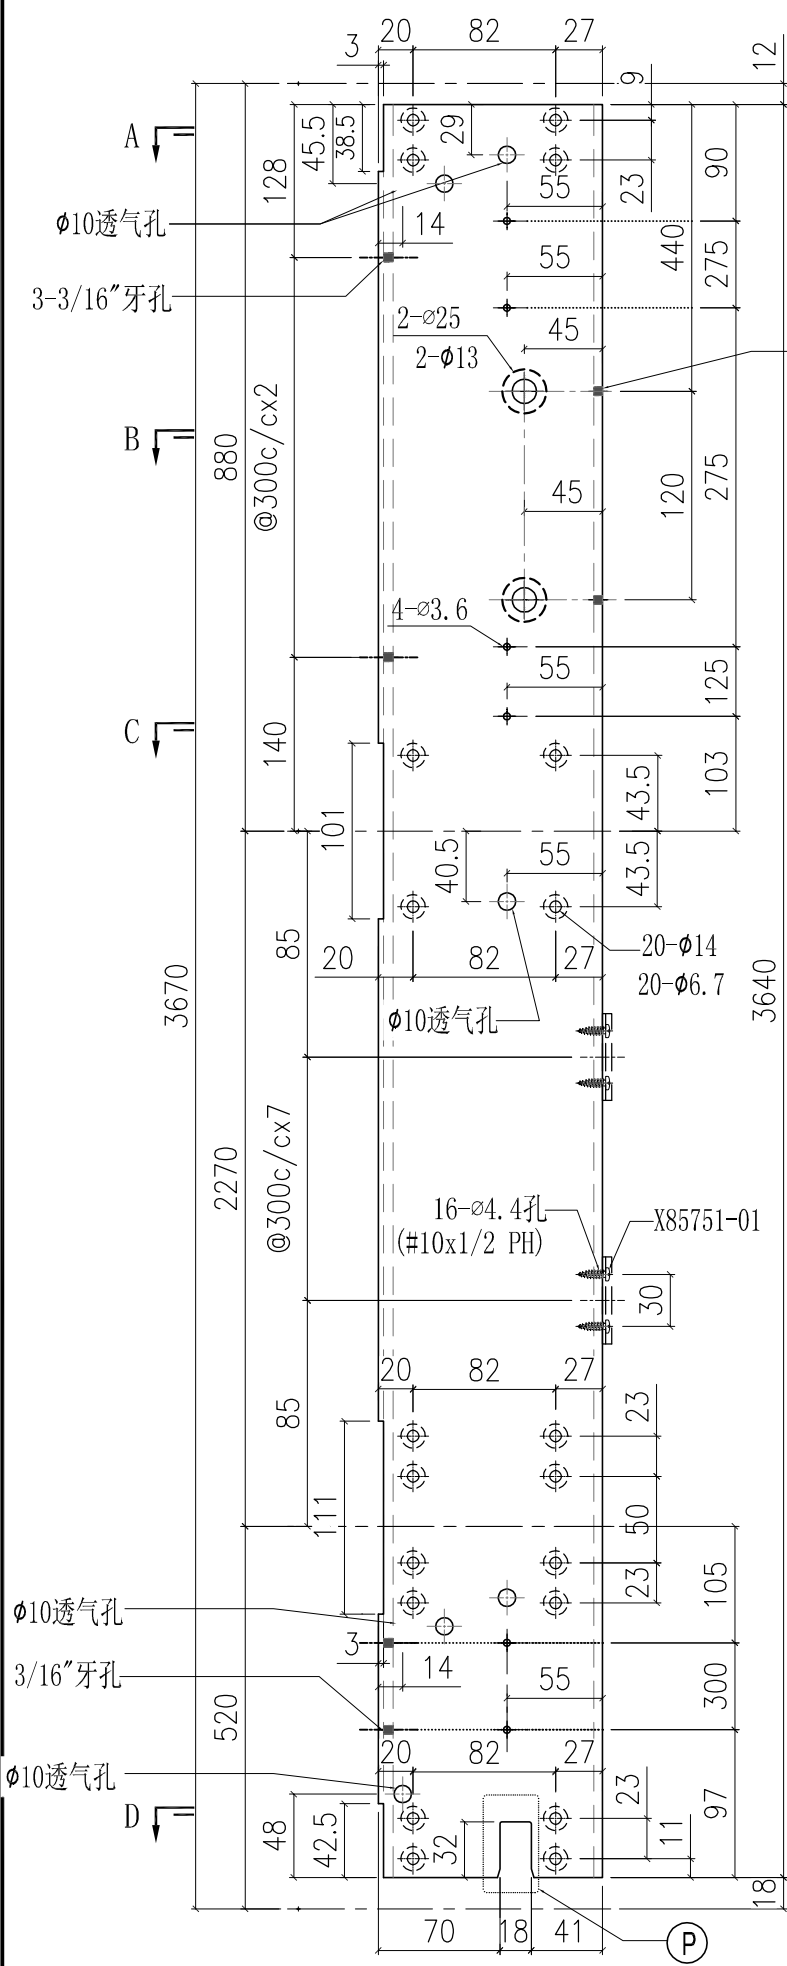


部件编号	颜色
X85720-11G	深灰色
X85720-11W	白色


工程號	J851	類別		物料號	-		
地盘	青衣190	制圖	W. E. X	2020-07-15	圖號	X85720-12	
修改	A	採用工廠	✓	地盤	-	數量	-
日期	15/10	材料颜色	-	图纸名称	铝料加工图	復核	-
				材料	X85720	批准	-
						單件重量	- (KG)

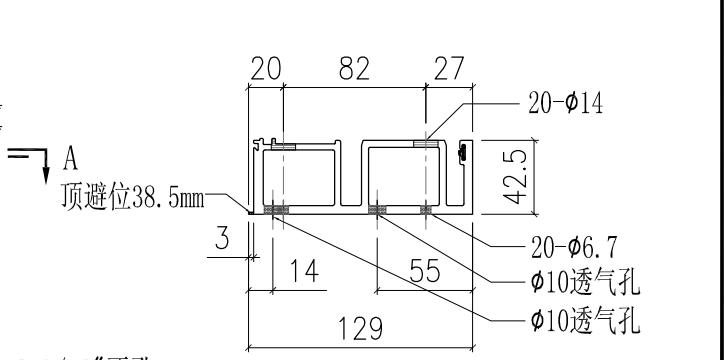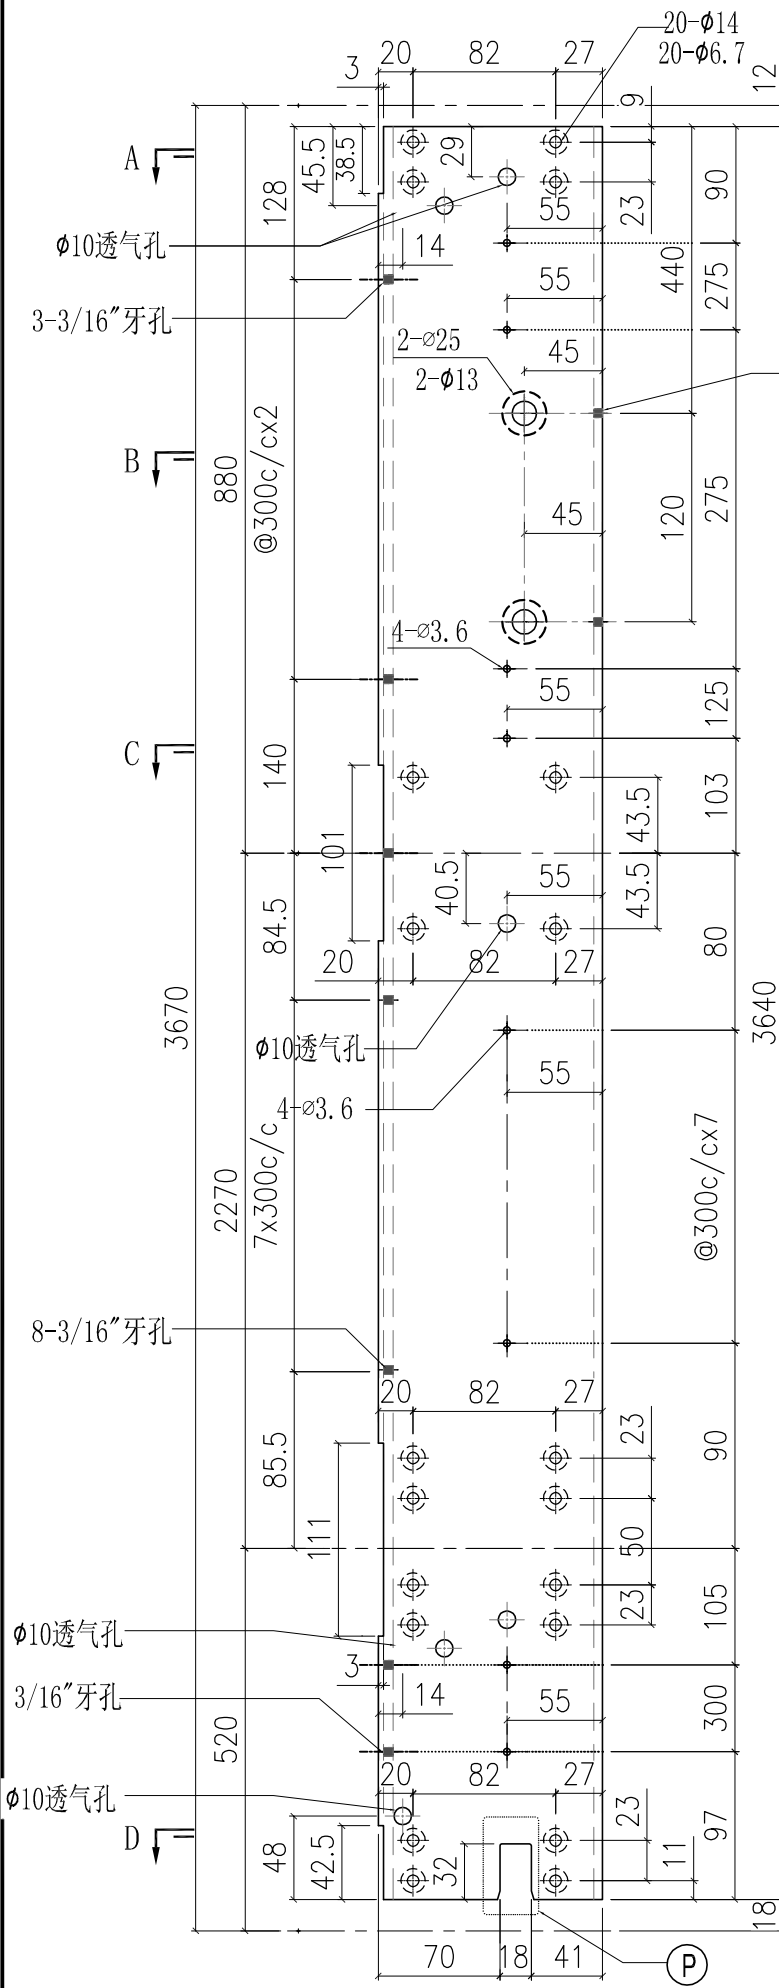


SECTION A-A

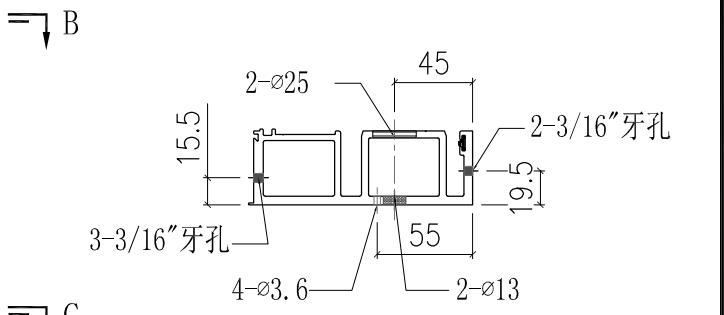


SECTION B-B

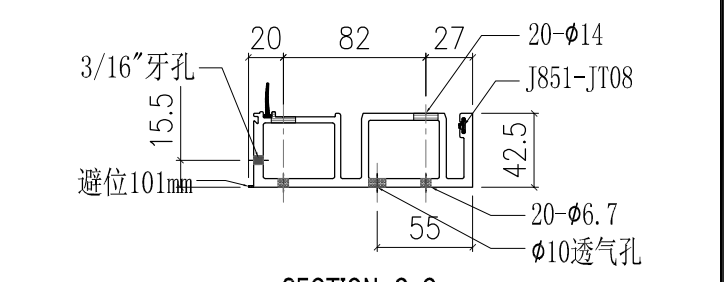

SECTION C-C

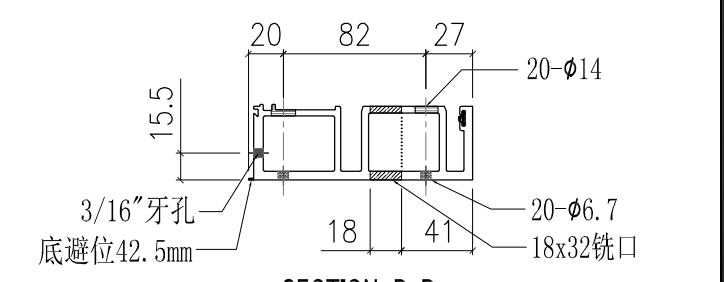


SECTION D-D

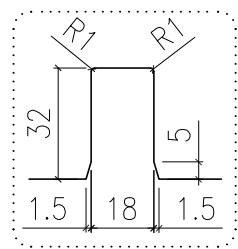

P 放大图







部件编号	颜色
X85720-12G	深灰色
X85720-12W	白色

工程號	J851	類別		物料號	-		
地盤	青衣190	制圖	W. E. X	2020-07-15	圖號	X85720-13	
修改	A B	採用工廠	✓	地盤	-	數量	-
日期	06/10/15/10	材料顏色	-	材料	X85720	批准	-
						單件重量	- (KG)



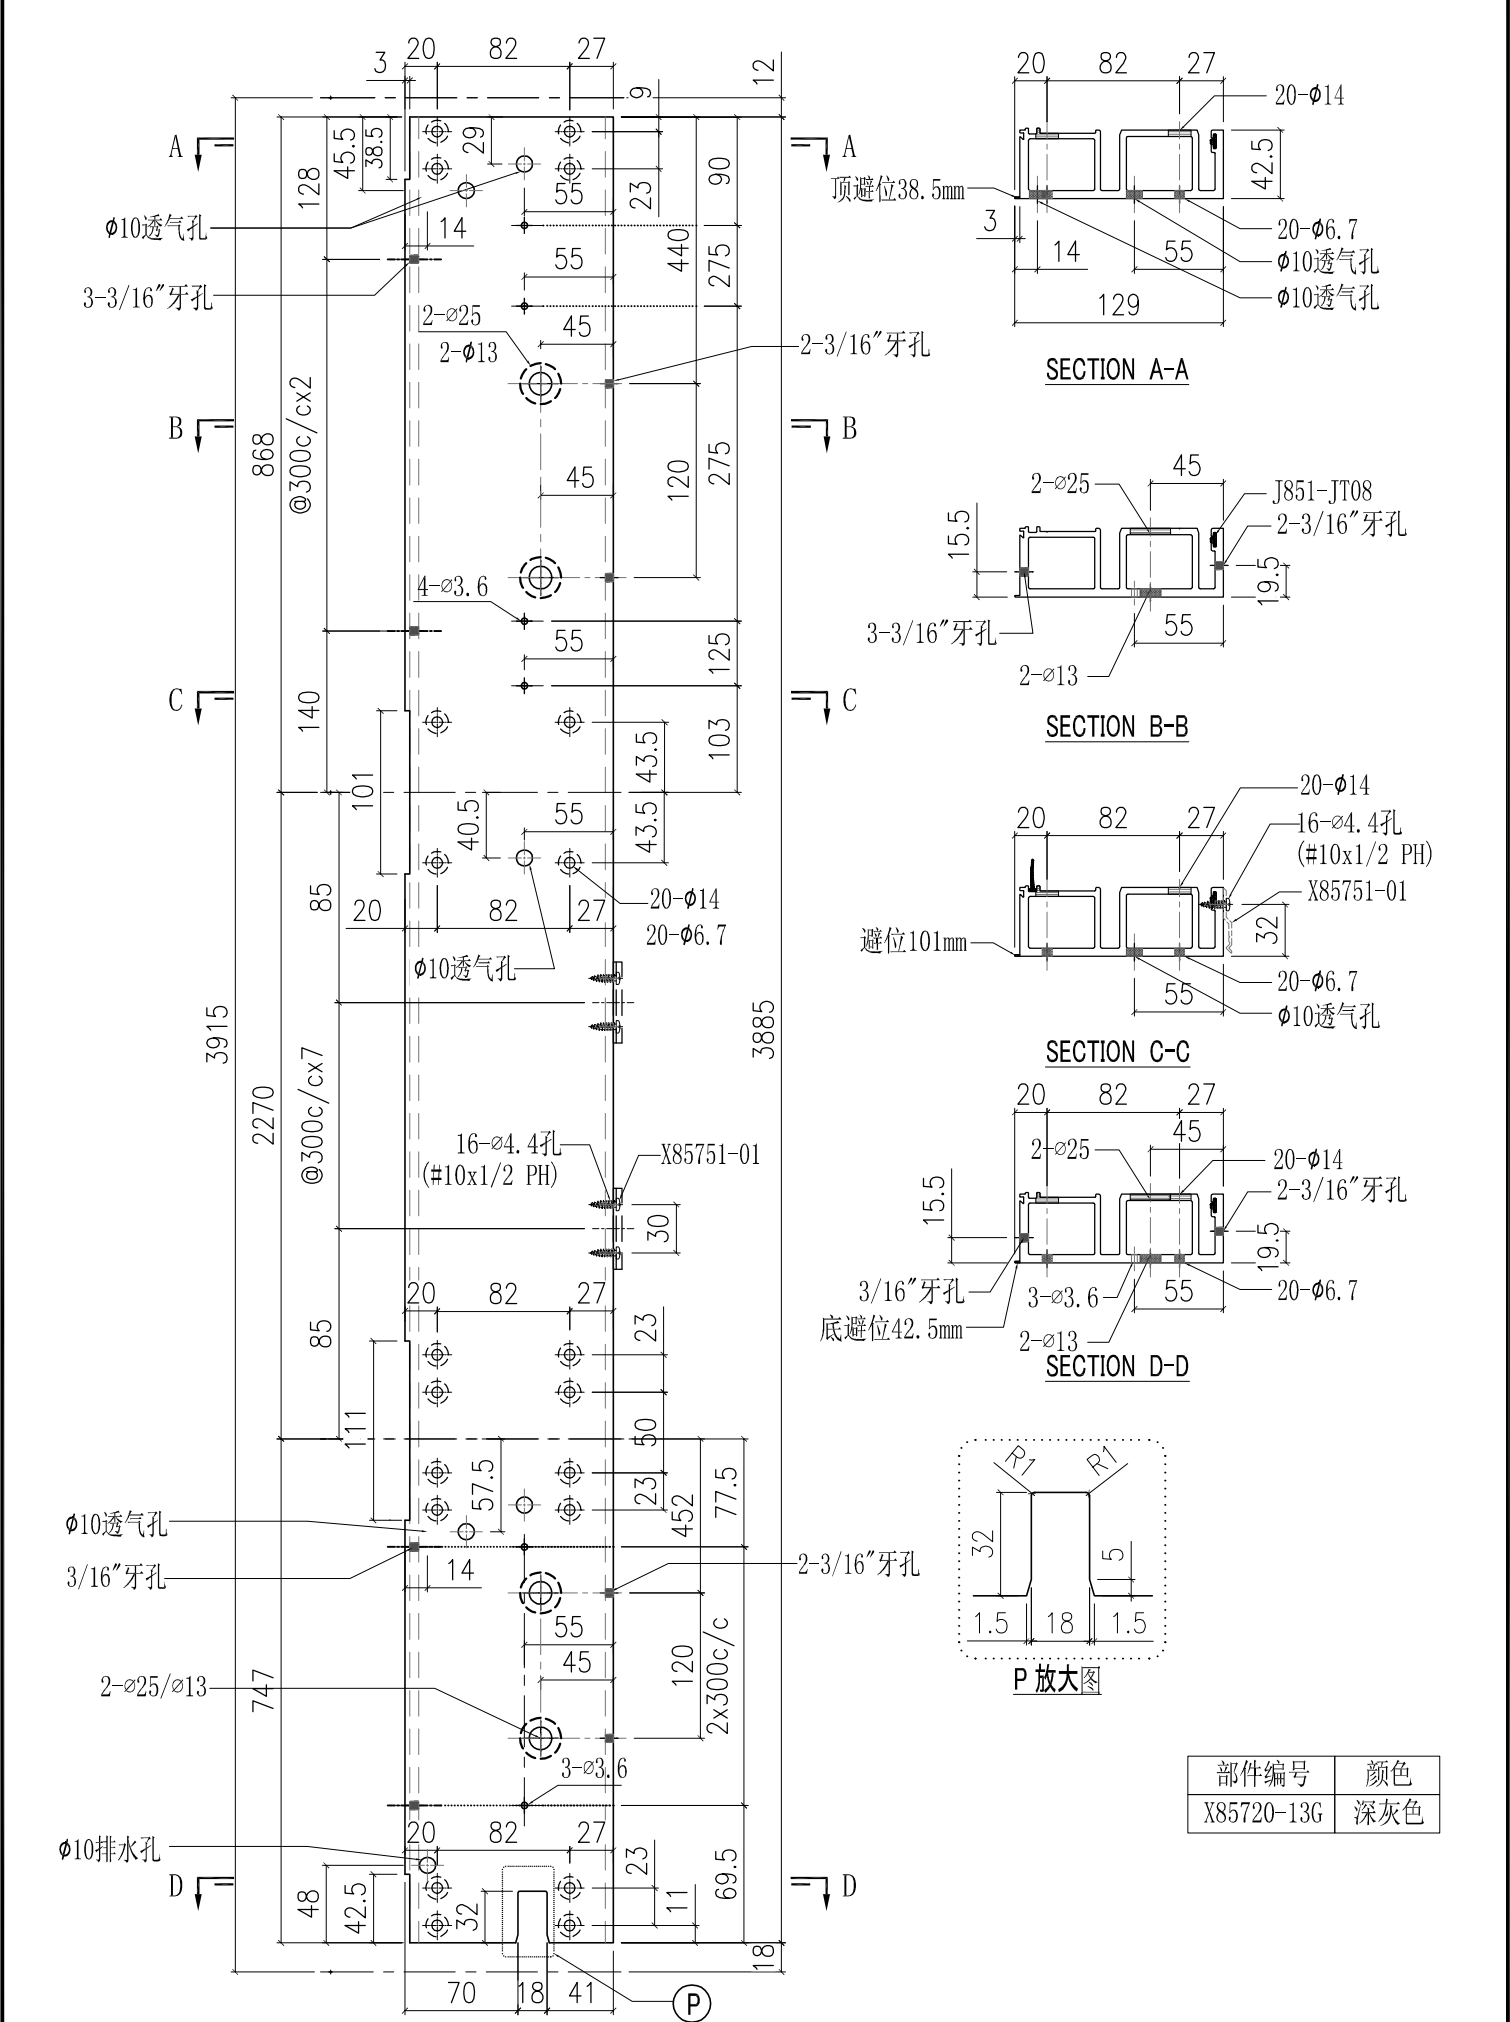


部件编号	颜色
X85720-13G	深灰色

工程號	J851	類別		物料號	-		
地盤	青衣190	制圖	W. E. X	2020-07-15	圖號	X85720-14	
修改	A B	採用工廠	✓	地盤	-	數量	-
日期	06/10/15/10	材料顏色	-	材料	X85720	批准	-
						單件重量	- (KG)

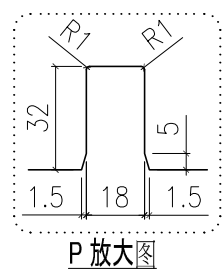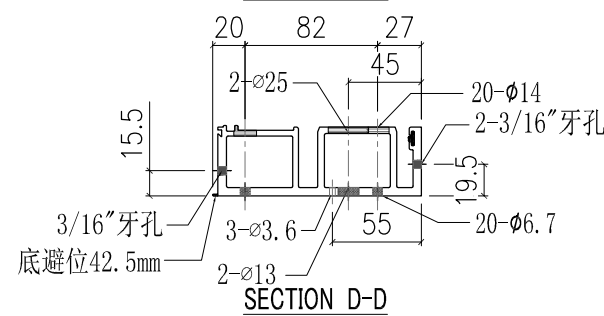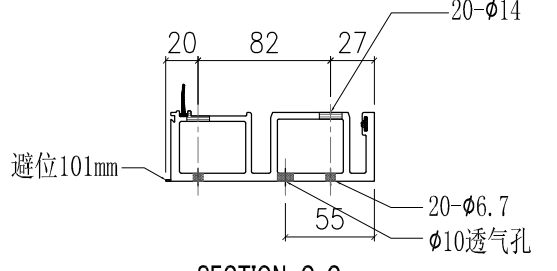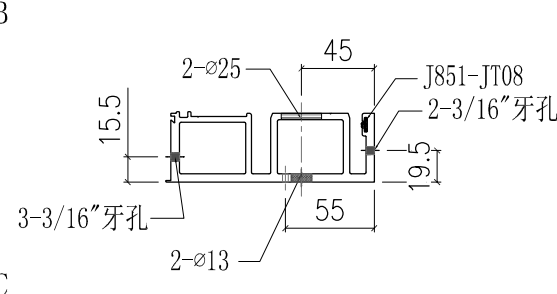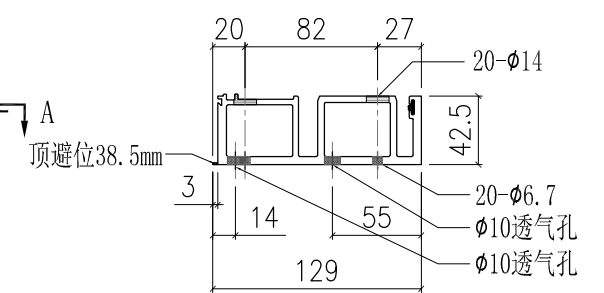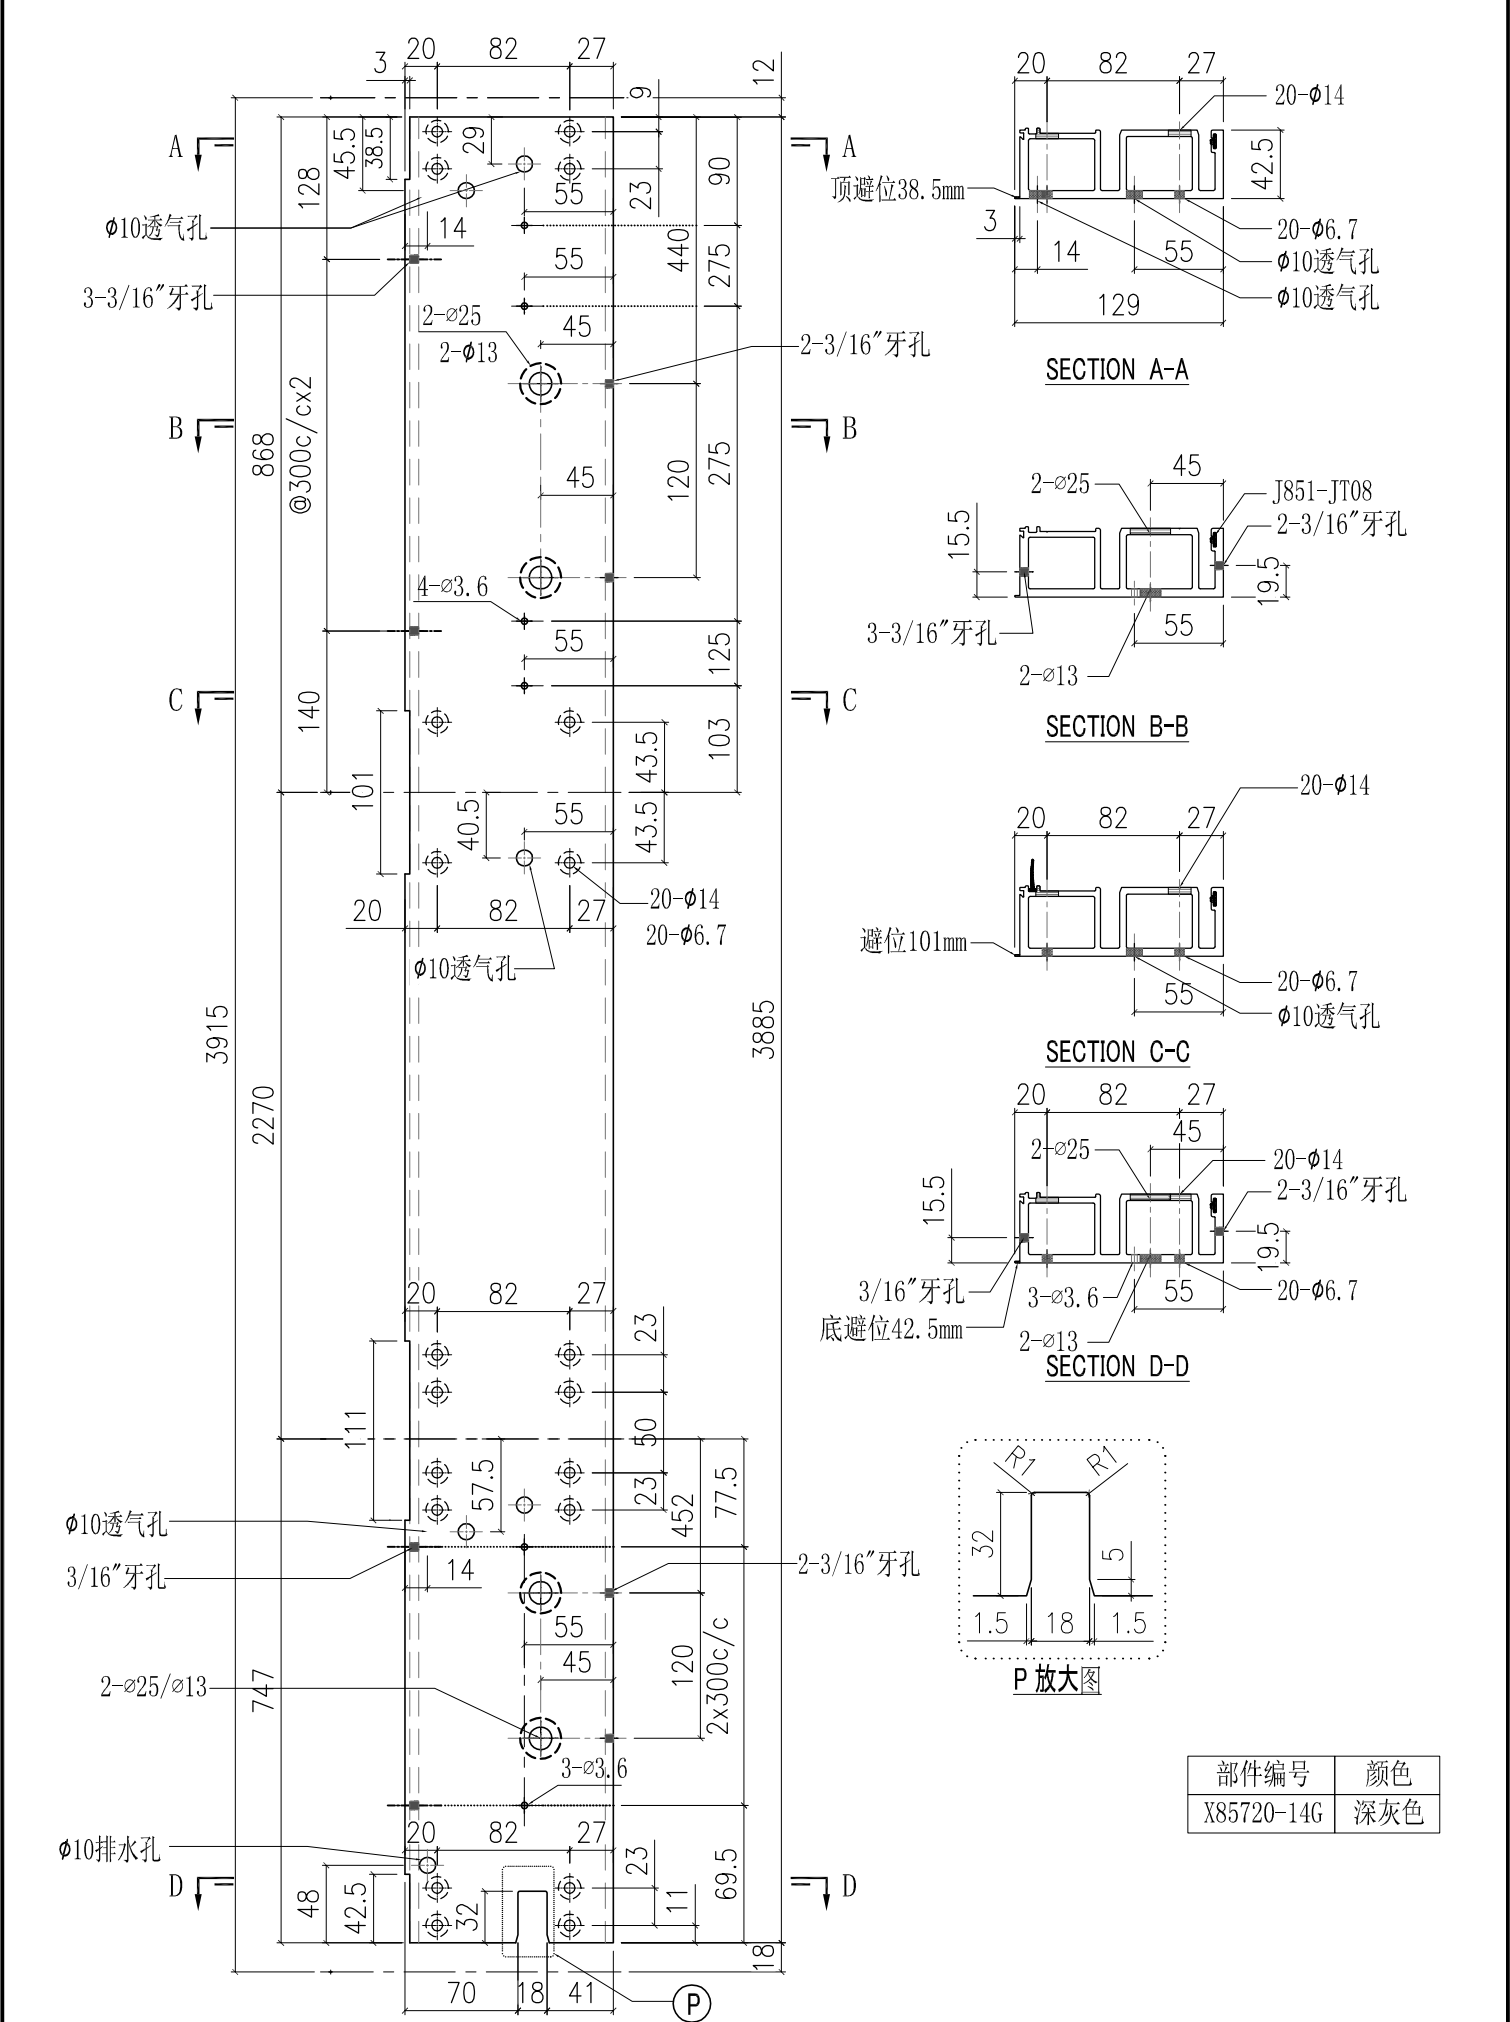


部件编号	颜色
X85720-14G	深灰色

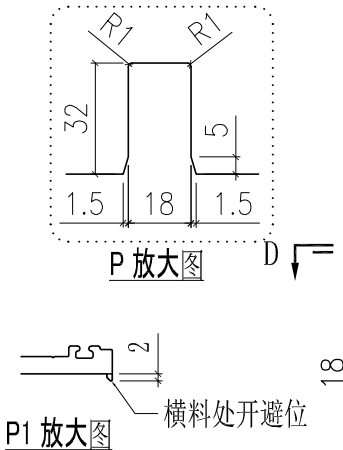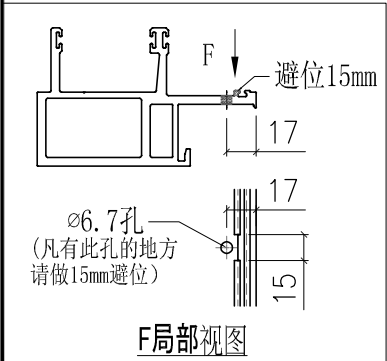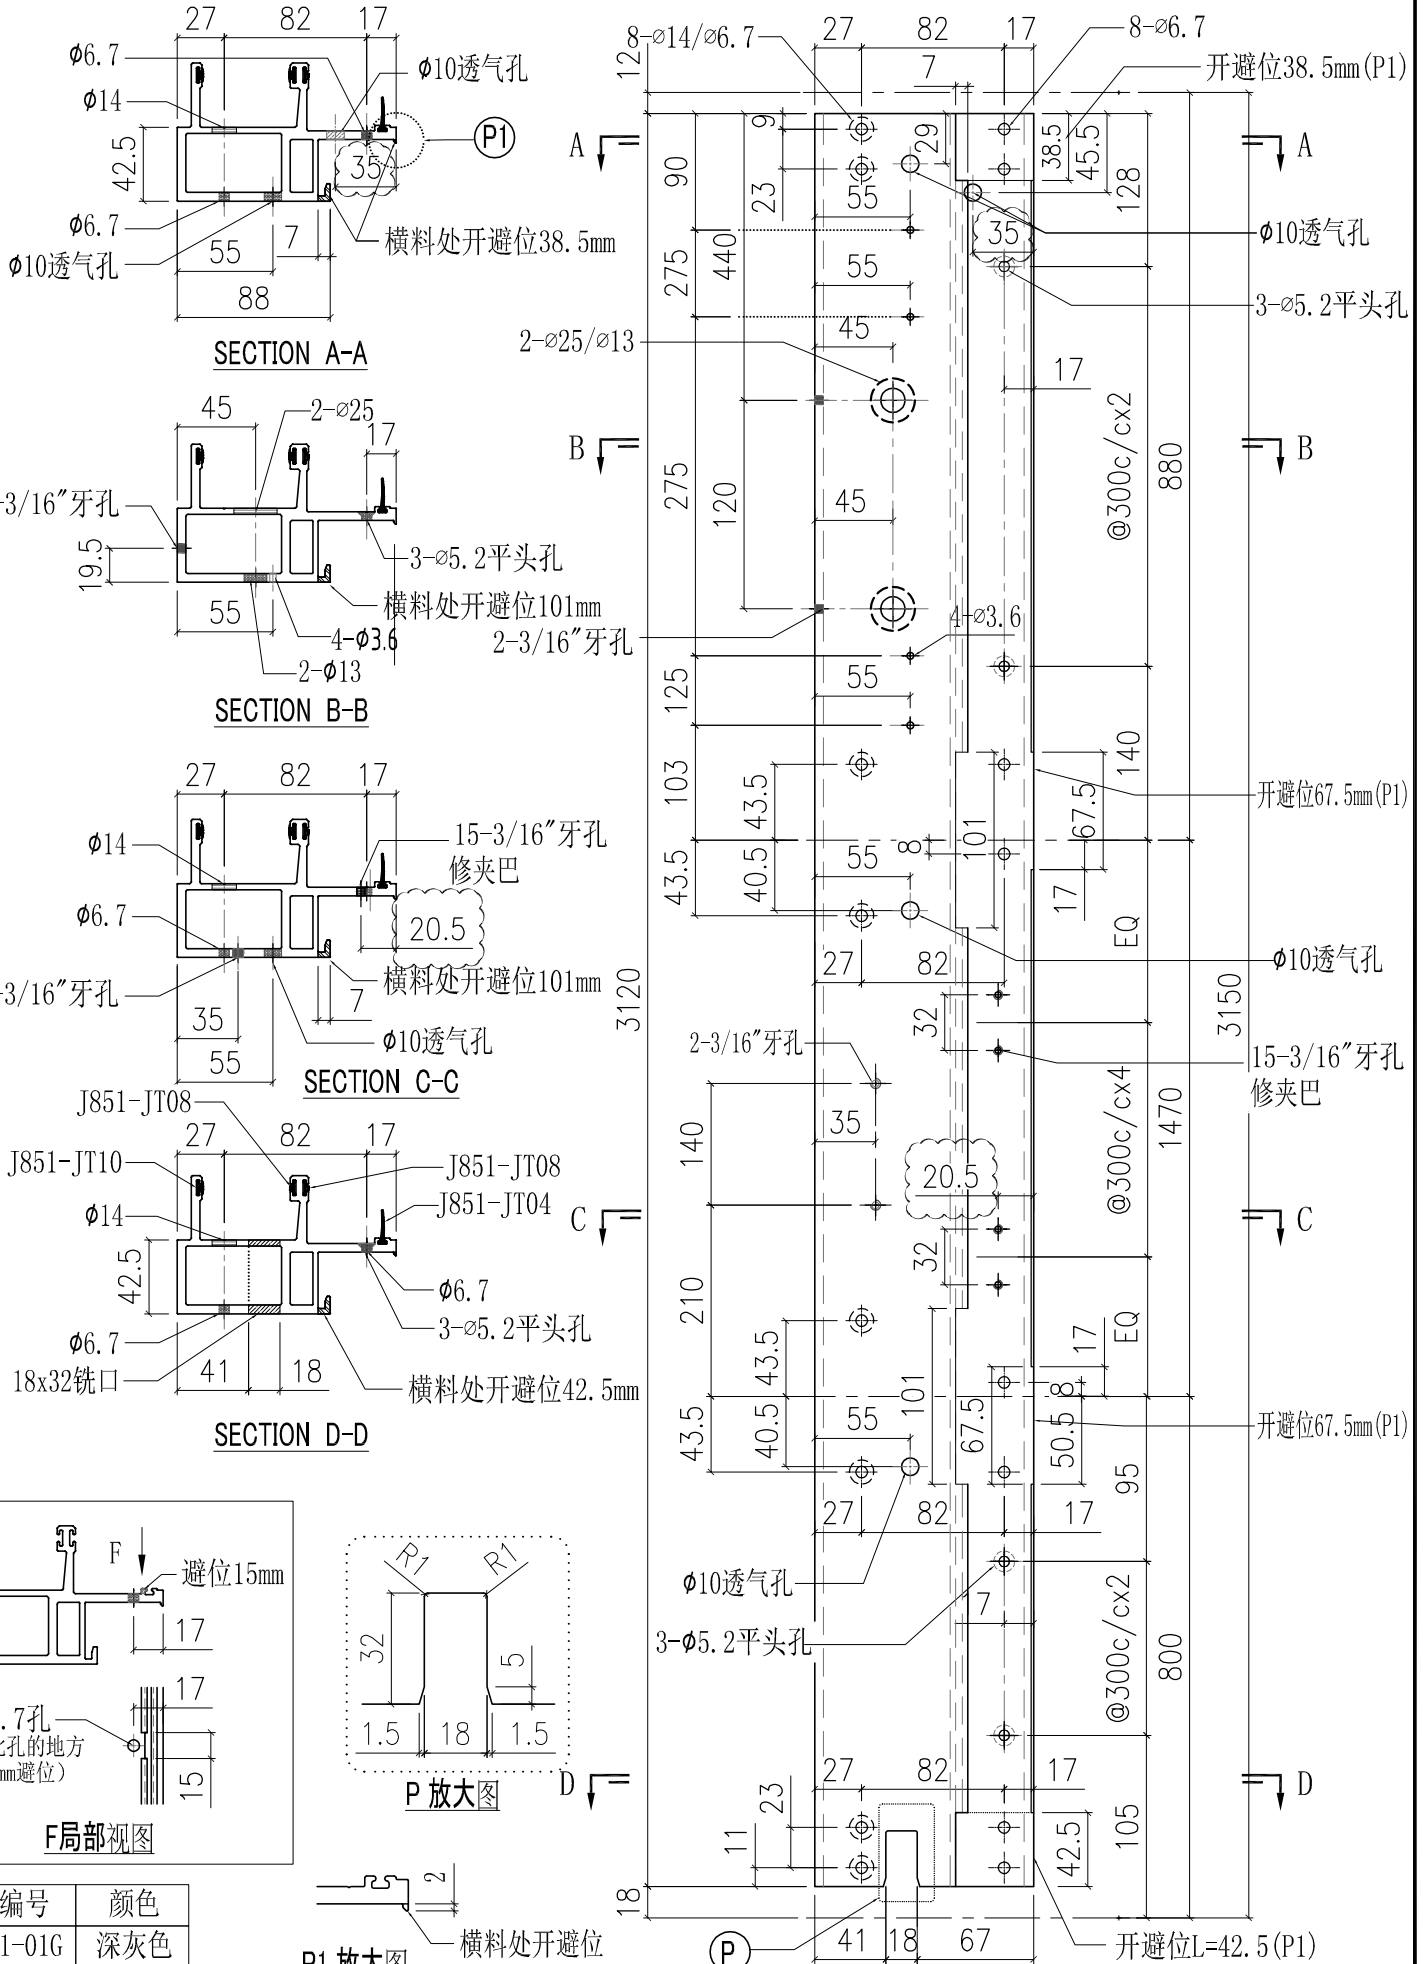


部件编号	颜色
X85721-01G	深灰色
X85721-01W	白色

工程號	J851	類別		物料號	-		
地盘	青衣190	制圖	W. E. X	2020-07-15	圖號	X85721-02	
修改	A	採用工廠	✓	地盤	-	數量	-
日期	15/10	材料颜色	-	图纸名称	铝料加工图	復核	-
		材料	X85721	批准	-	單件重量	- (KG)

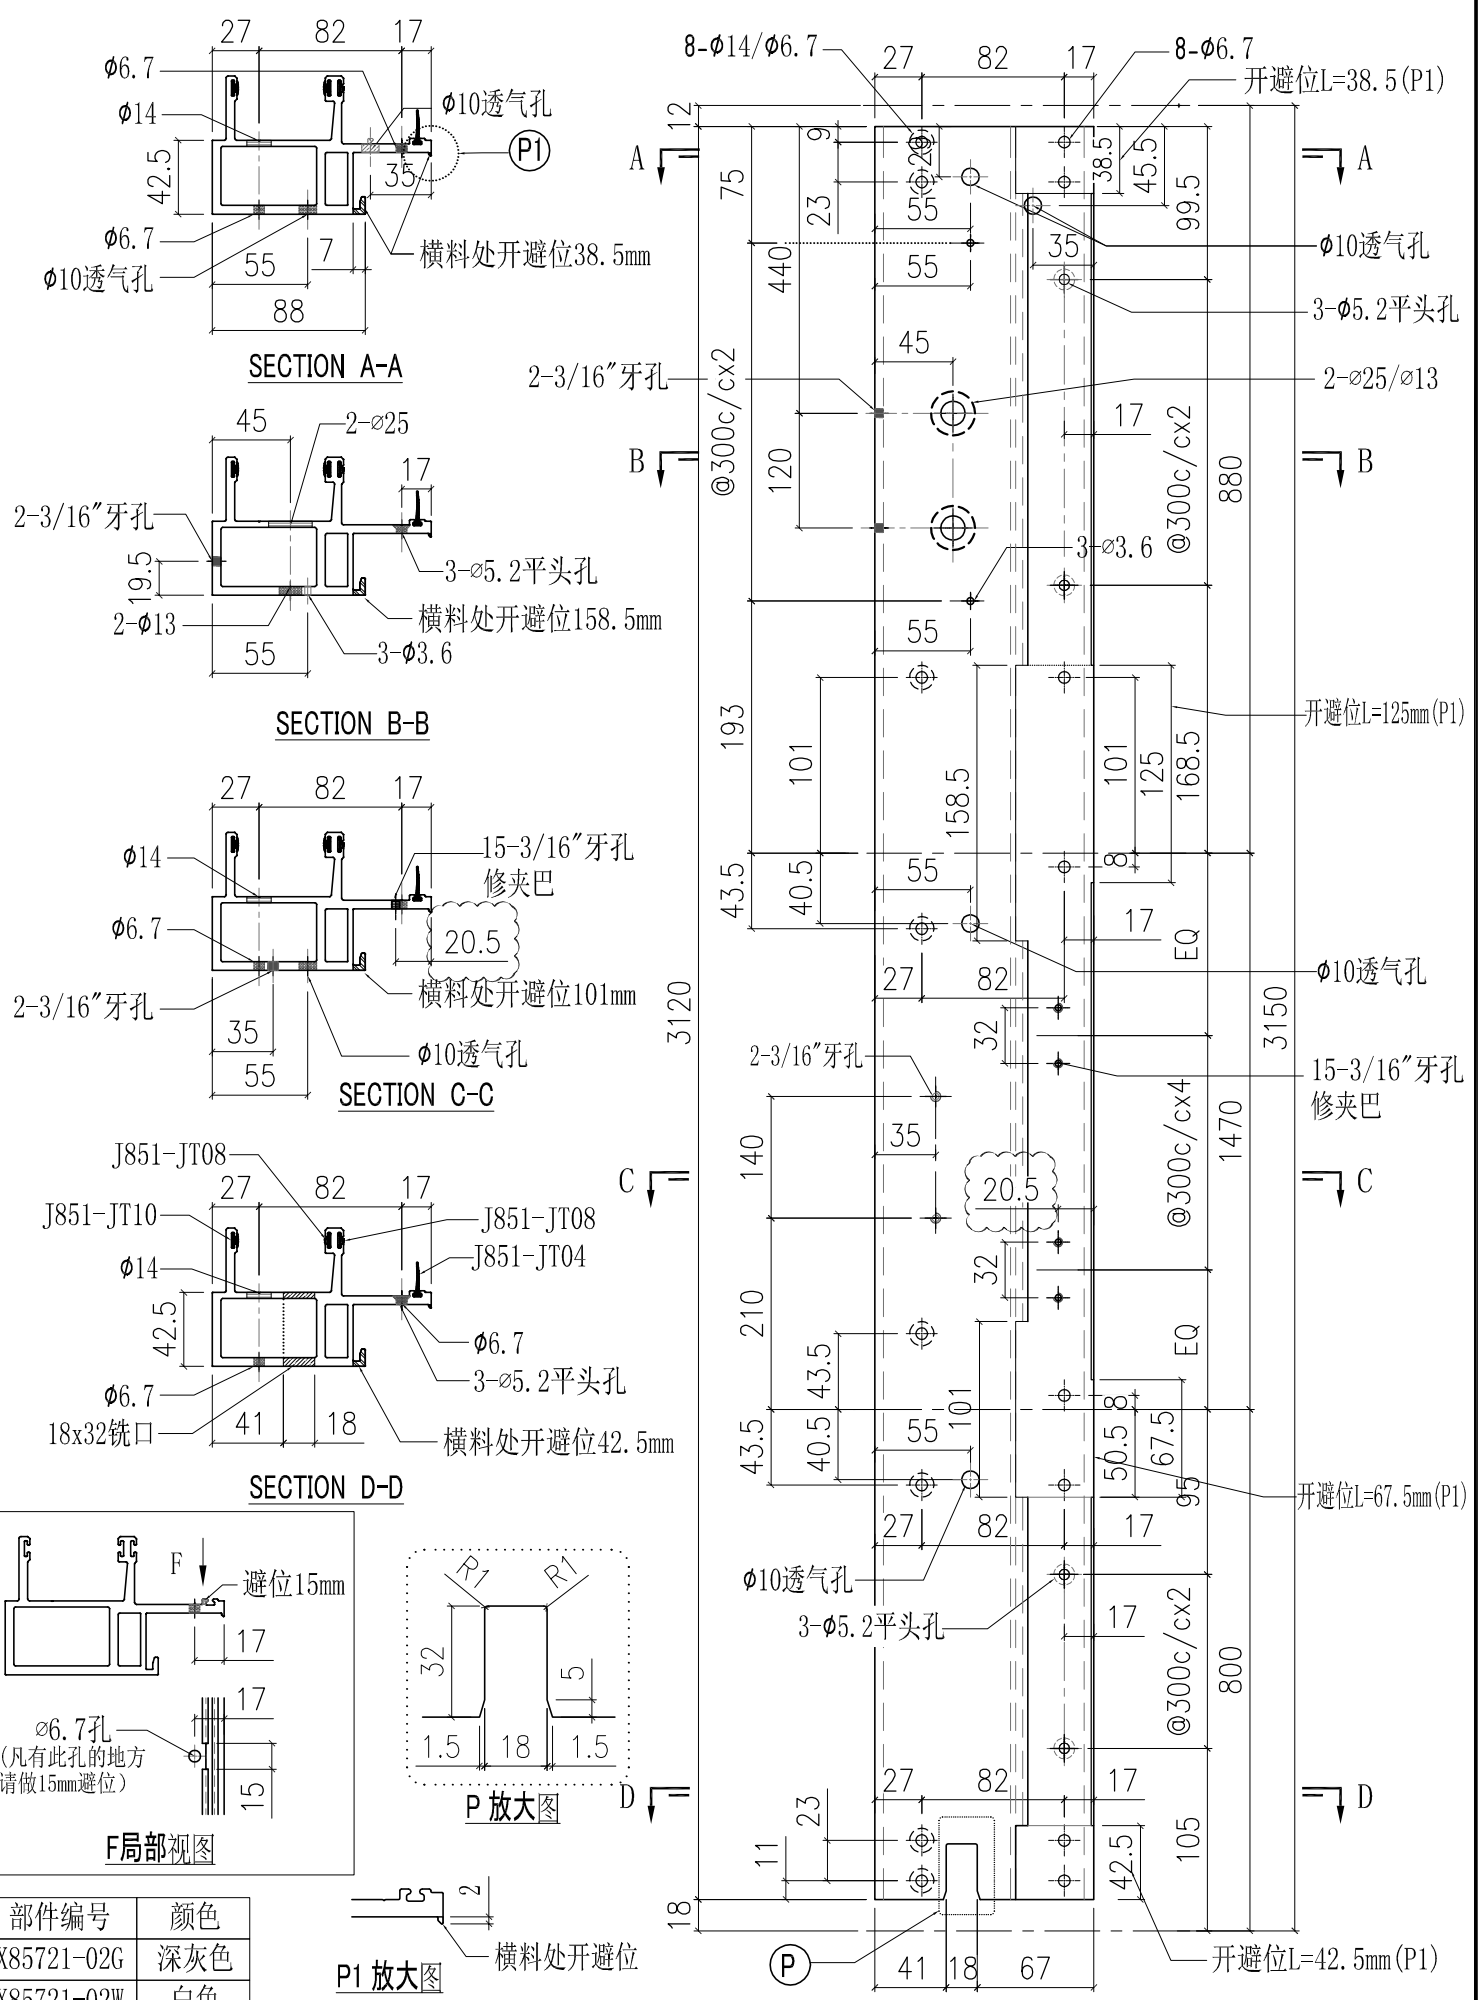





部件编号	颜色
X85721-02G	深灰色
X85721-02W	白色

美特鋁質有限公司 MIDI Aluminium Fabricator Ltd.		工程號 J851	類別	物料號 -	
修改 A		地盤 青衣190	制圖 W. E. X	2020-07-15	圖號 X85721-03
日期 15/10		採用工廠 ✓ 地盤 -	圖紙名稱 鋁料加工圖	復核 -	數量 -
材料顏色 -		材料 X85721	批准 -	單件重量 -	(KG)

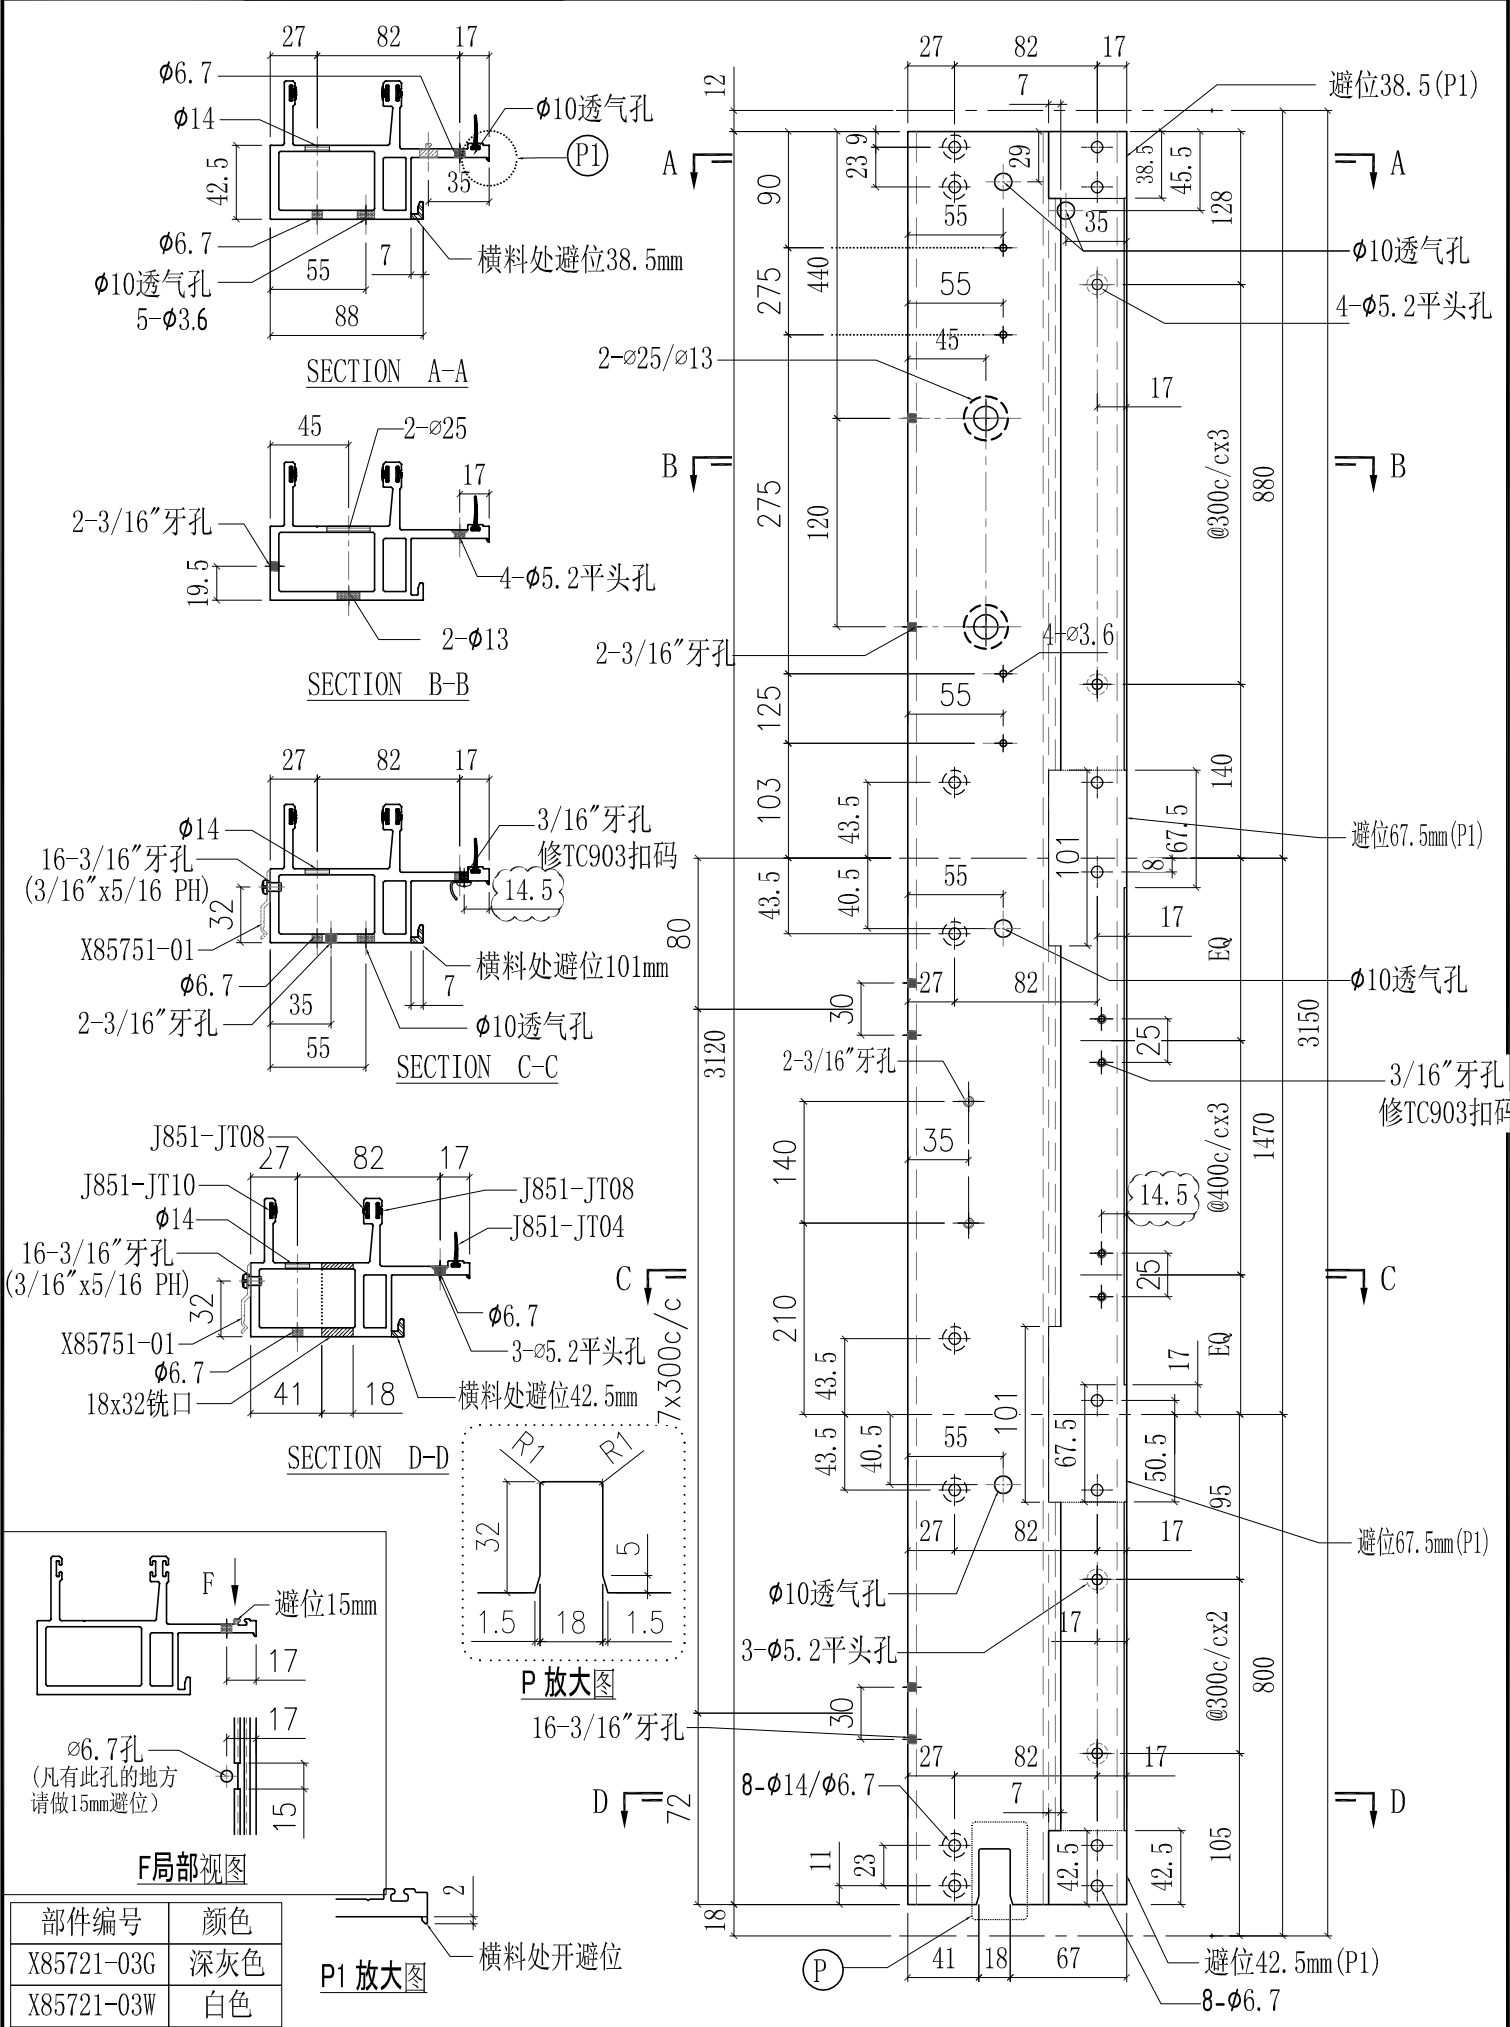









部件编号	颜色
X85721-03G	深灰色
X85721-03W	白色

工程號	J851	類別		物料號	-		
地盘	青衣190	制圖	W. E. X	2020-07-15	圖號	X85721-05	
修改	A	採用工廠	✓	地盤	-	數量	-
日期	15/10	材料颜色	-	图纸名称	铝料加工图	復核	-
				材料	X85721	批准	-
						單件重量	- (KG)

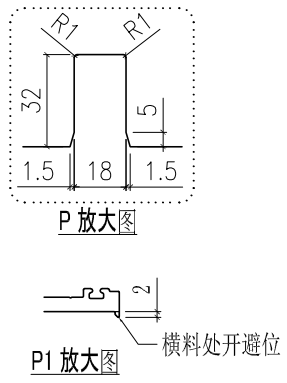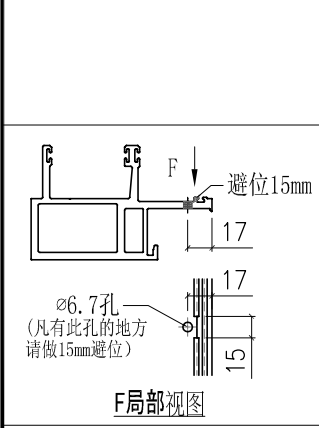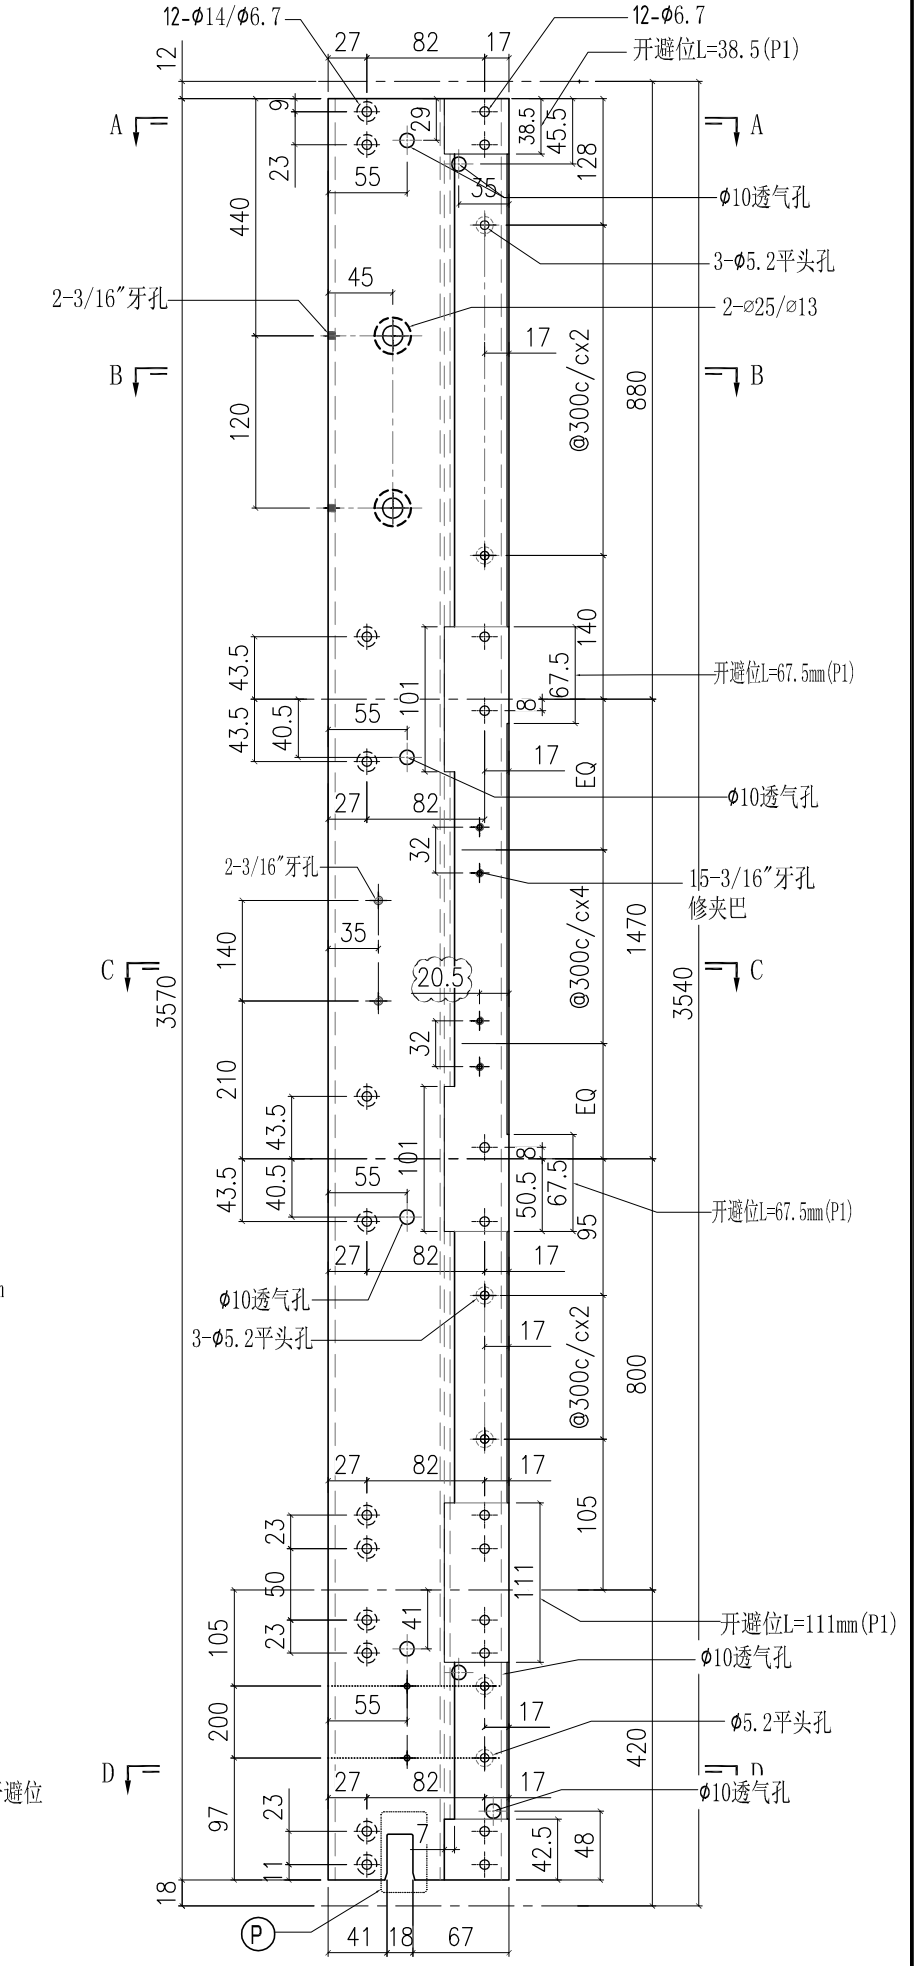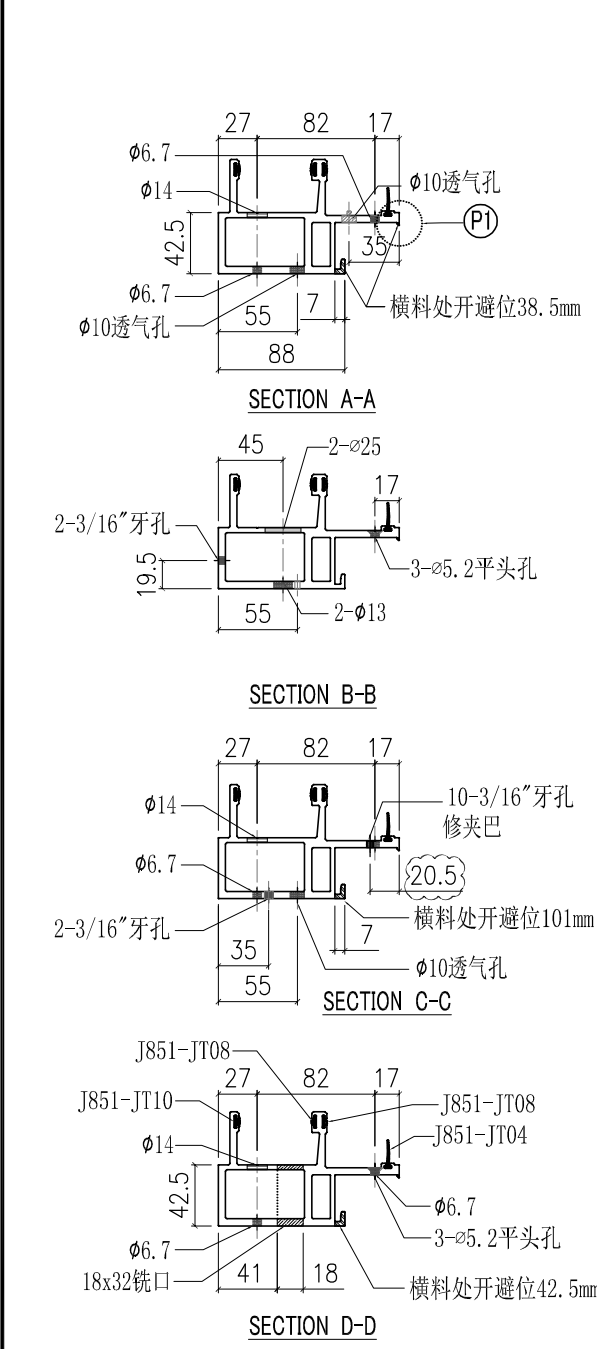


部件编号	颜色
X85721-05G	深灰色
X85721-05W	白色

工程號	J851	類別		物料號	-		
地盘	青衣190	制圖	W. E. X	2020-07-15	圖號	X85721-06	
修改	A	採用工廠	✓	地盤	-	數量	-
日期	15/10	材料颜色	-	图纸名称	铝料加工图	復核	-
				材料	X85721	批准	-
						單件重量	- (KG)

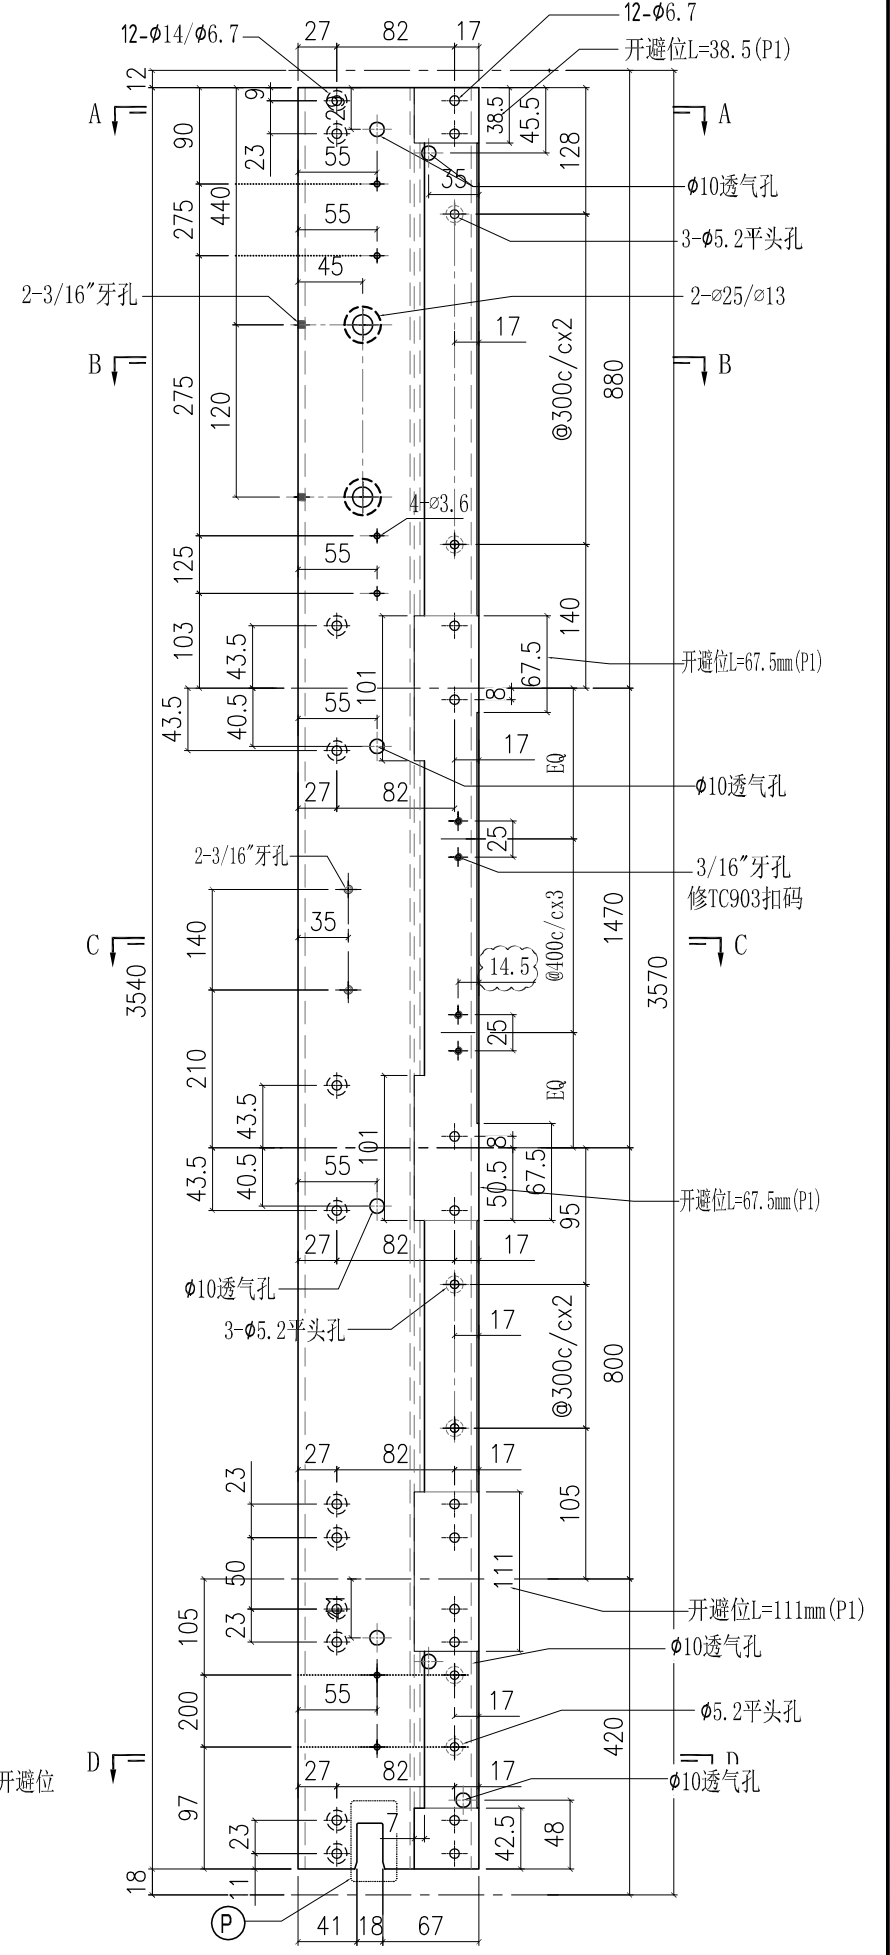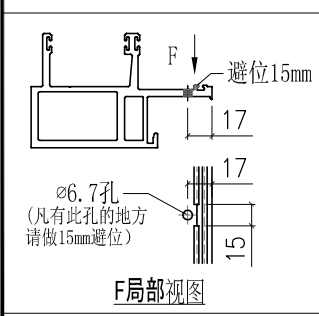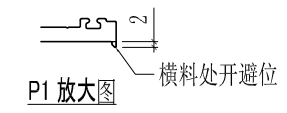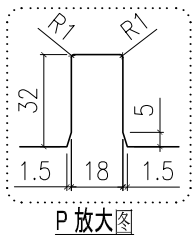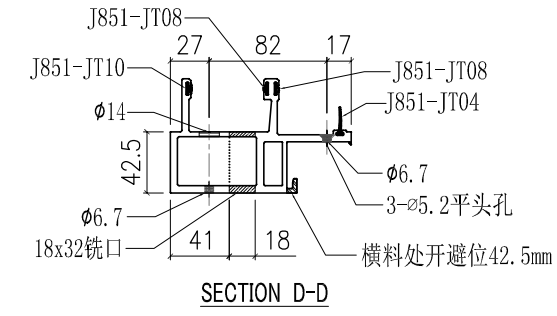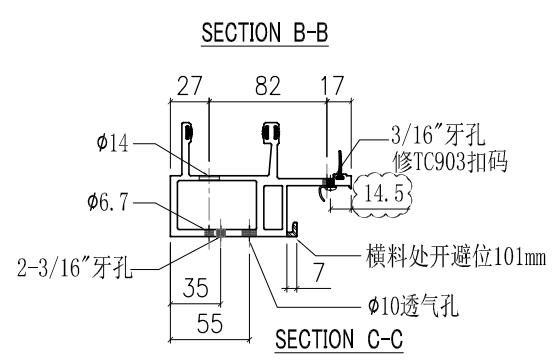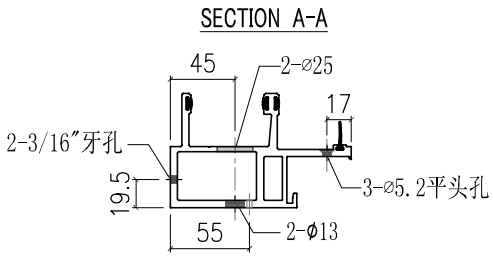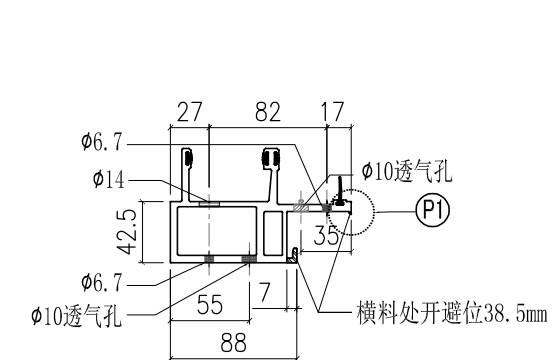


部件编号	颜色
X85721-06G	深灰色
X85721-06W	白色


工程號	J851	類別		物料號	-		
地盘	青衣190	制圖	W. E. X	2020-07-15	圖號	X85721-07	
修改	A	採用工廠	✓	地盤	-	數量	-
日期	15/10	材料颜色	-	图纸名称	铝料加工图	復核	-
				材料	X85721	批准	-
						單件重量	- (KG)

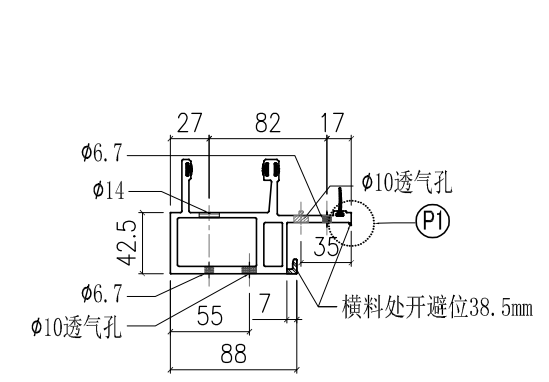


SECTION A-A

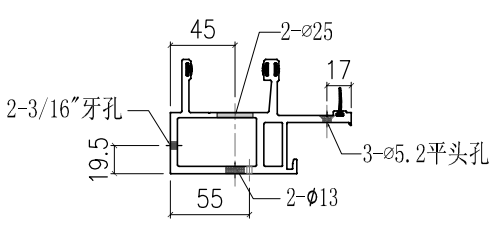





SECTION B-B

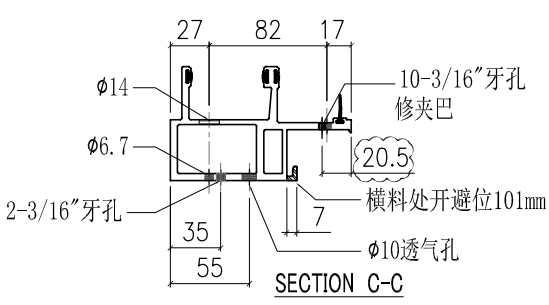

SECTION C-C


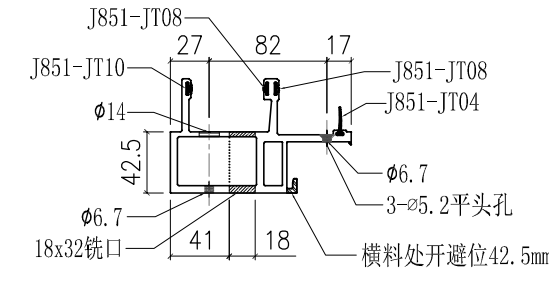


SECTION D-D

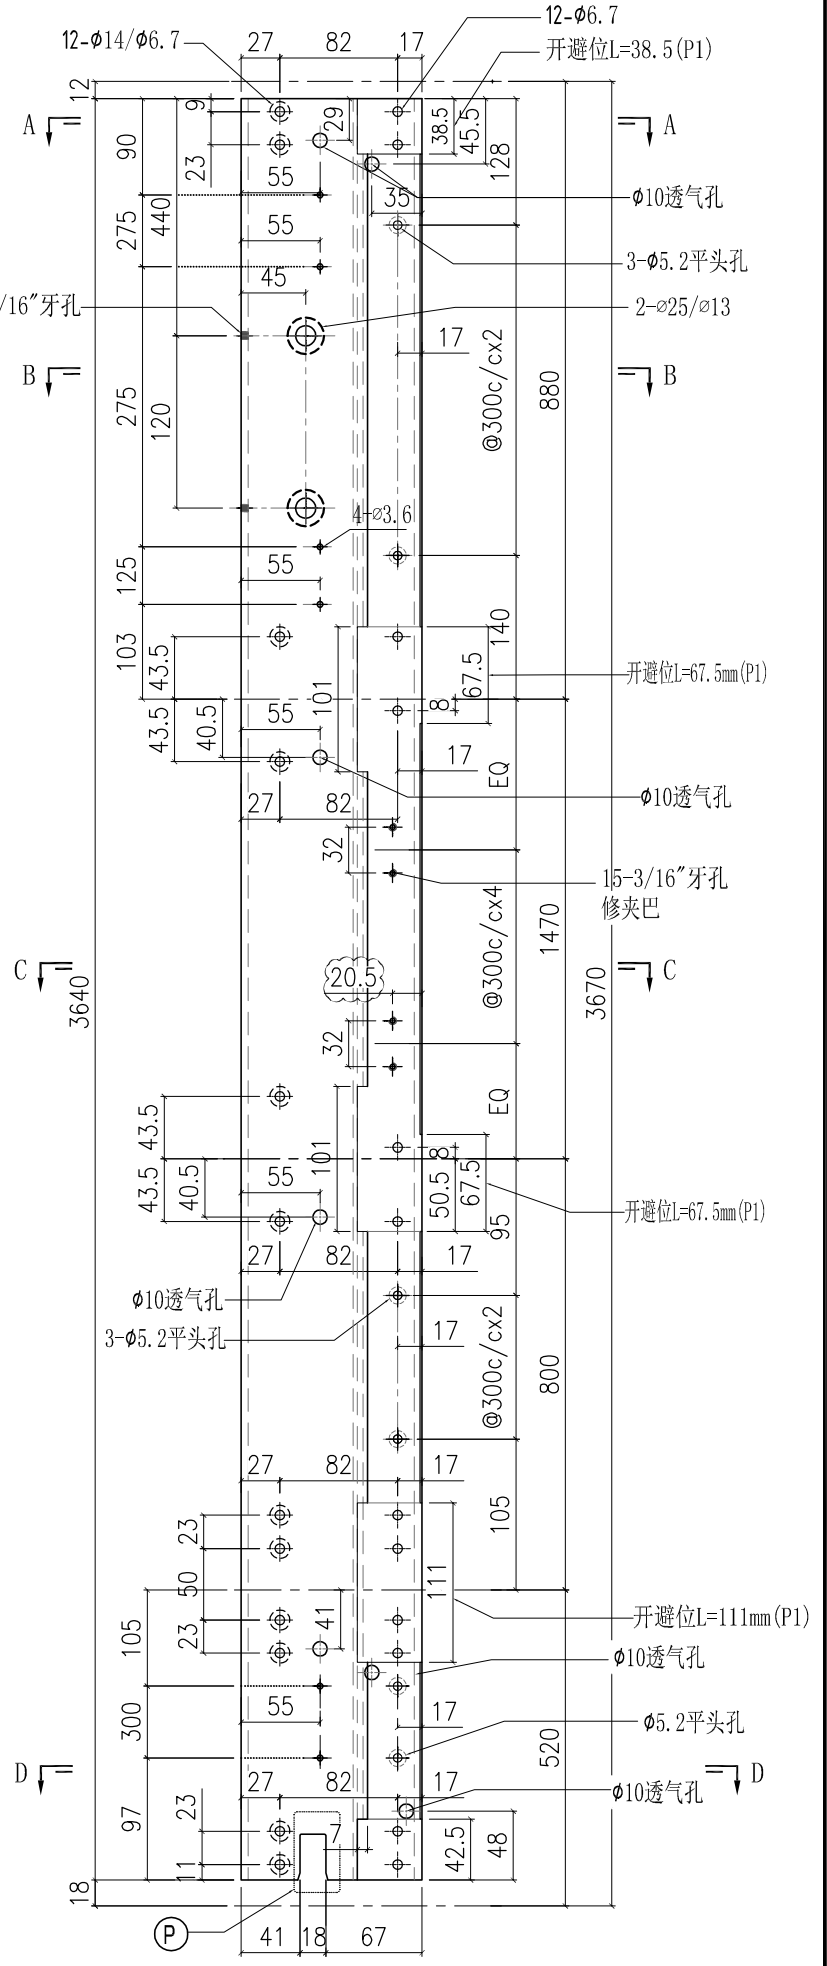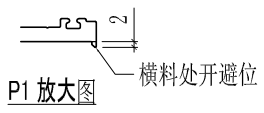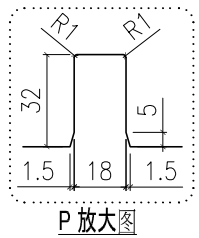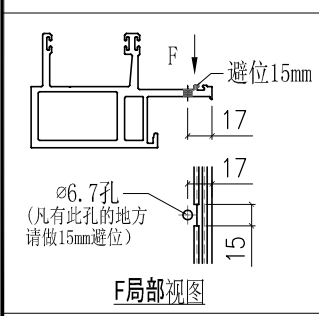






部件编号	颜色
X85721-07G	深灰色
X85721-07W	白色

工程号	J851	类别		物料号	-		
地盘	青衣190	制图	W. E. X	2020-07-15	图号	X85721-08	
修改	A	采用工厂	✓	地盤	-	数量	-
日期	15/10	材料颜色	-	图纸名称	铝料加工图	復核	-
				材料	X85721	批准	-
						單件重量	- (KG)

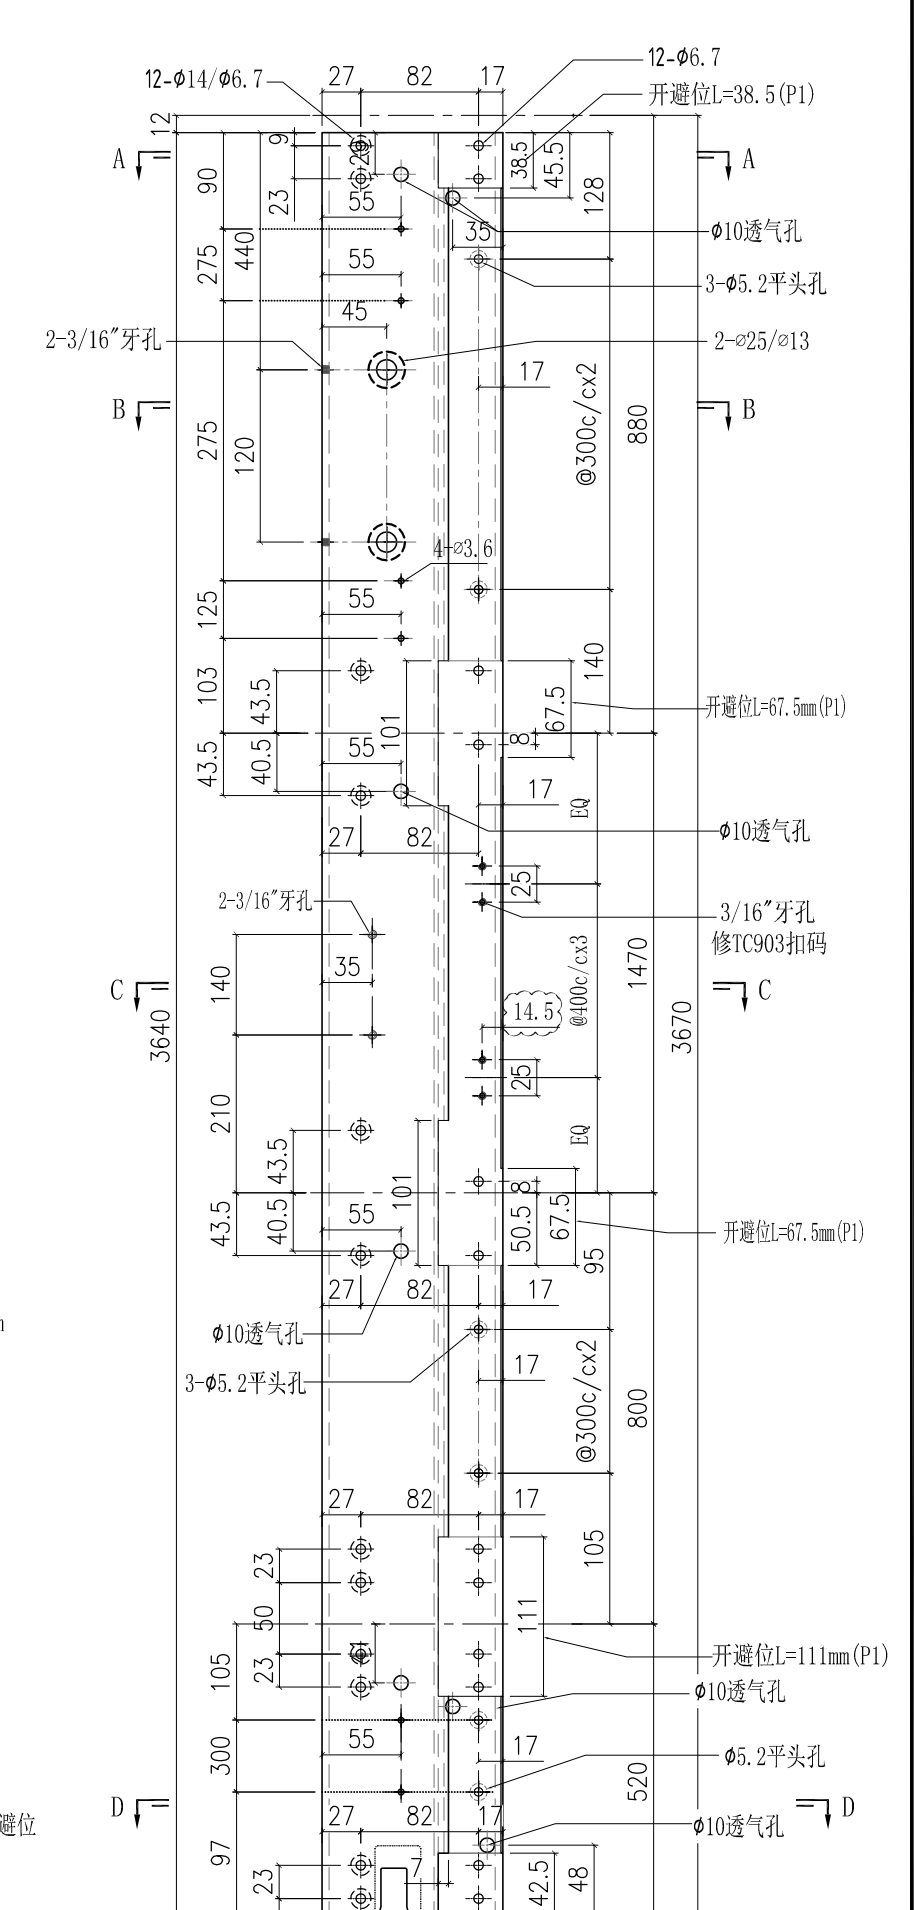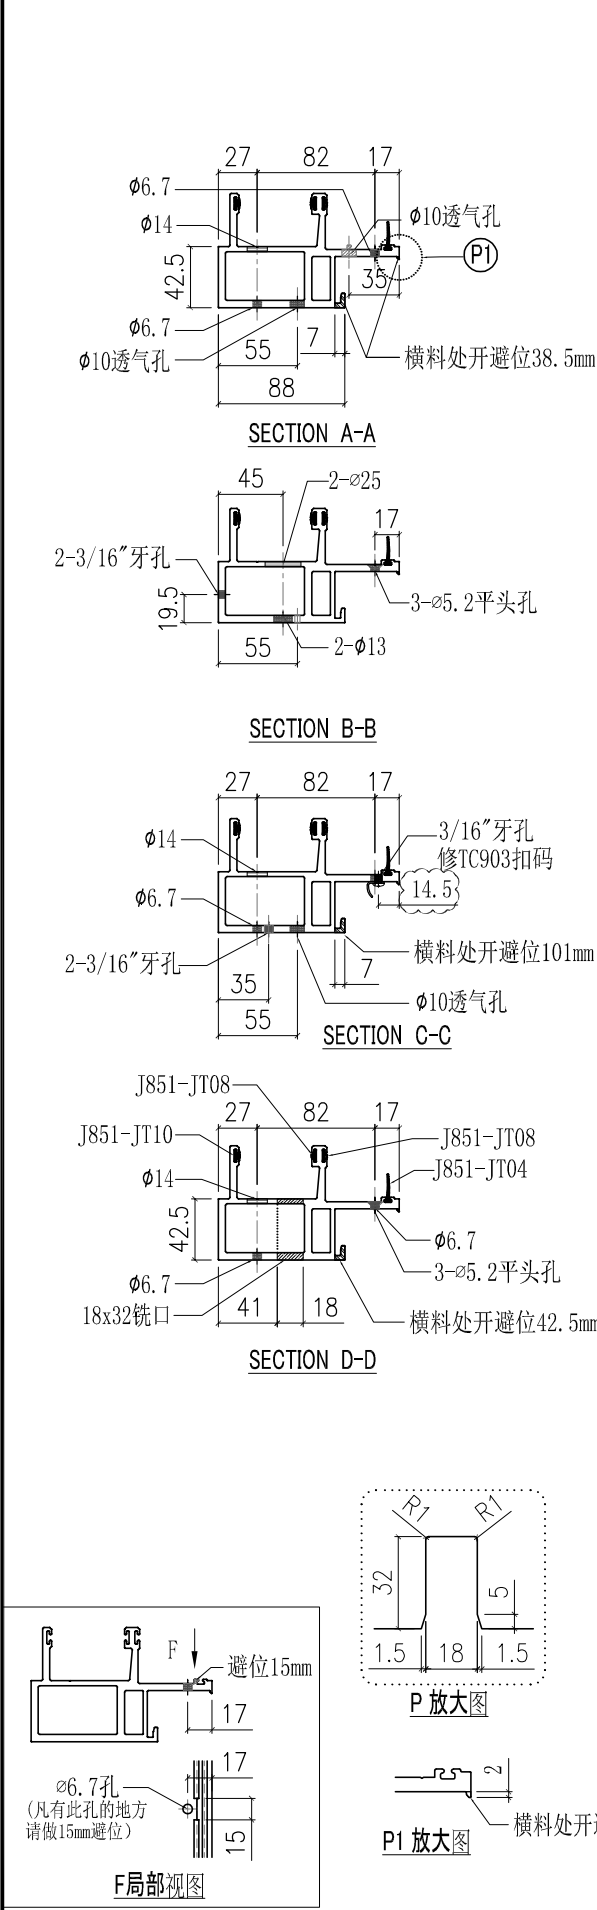






部件编号	颜色
X85721-08G	深灰色
X85721-08W	白色

 美特铝质有限公司 MIDI Aluminium Fabricator Ltd.			工程號 J851 地盘 青衣190	類別 制圖 W. E. X	物料號 - 2020-07-15	圖號 X85721-09 數量 -
修改 A 日期 15/10	採用工廠 ✓ 材料颜色 -	图纸名称 铝料加工图 材料 X85721	復核 - 批准 -	單件重量 - (KG)		

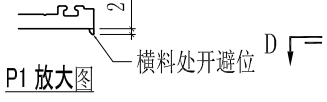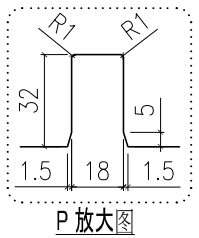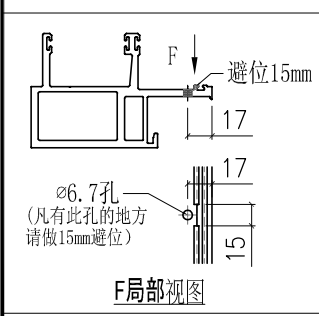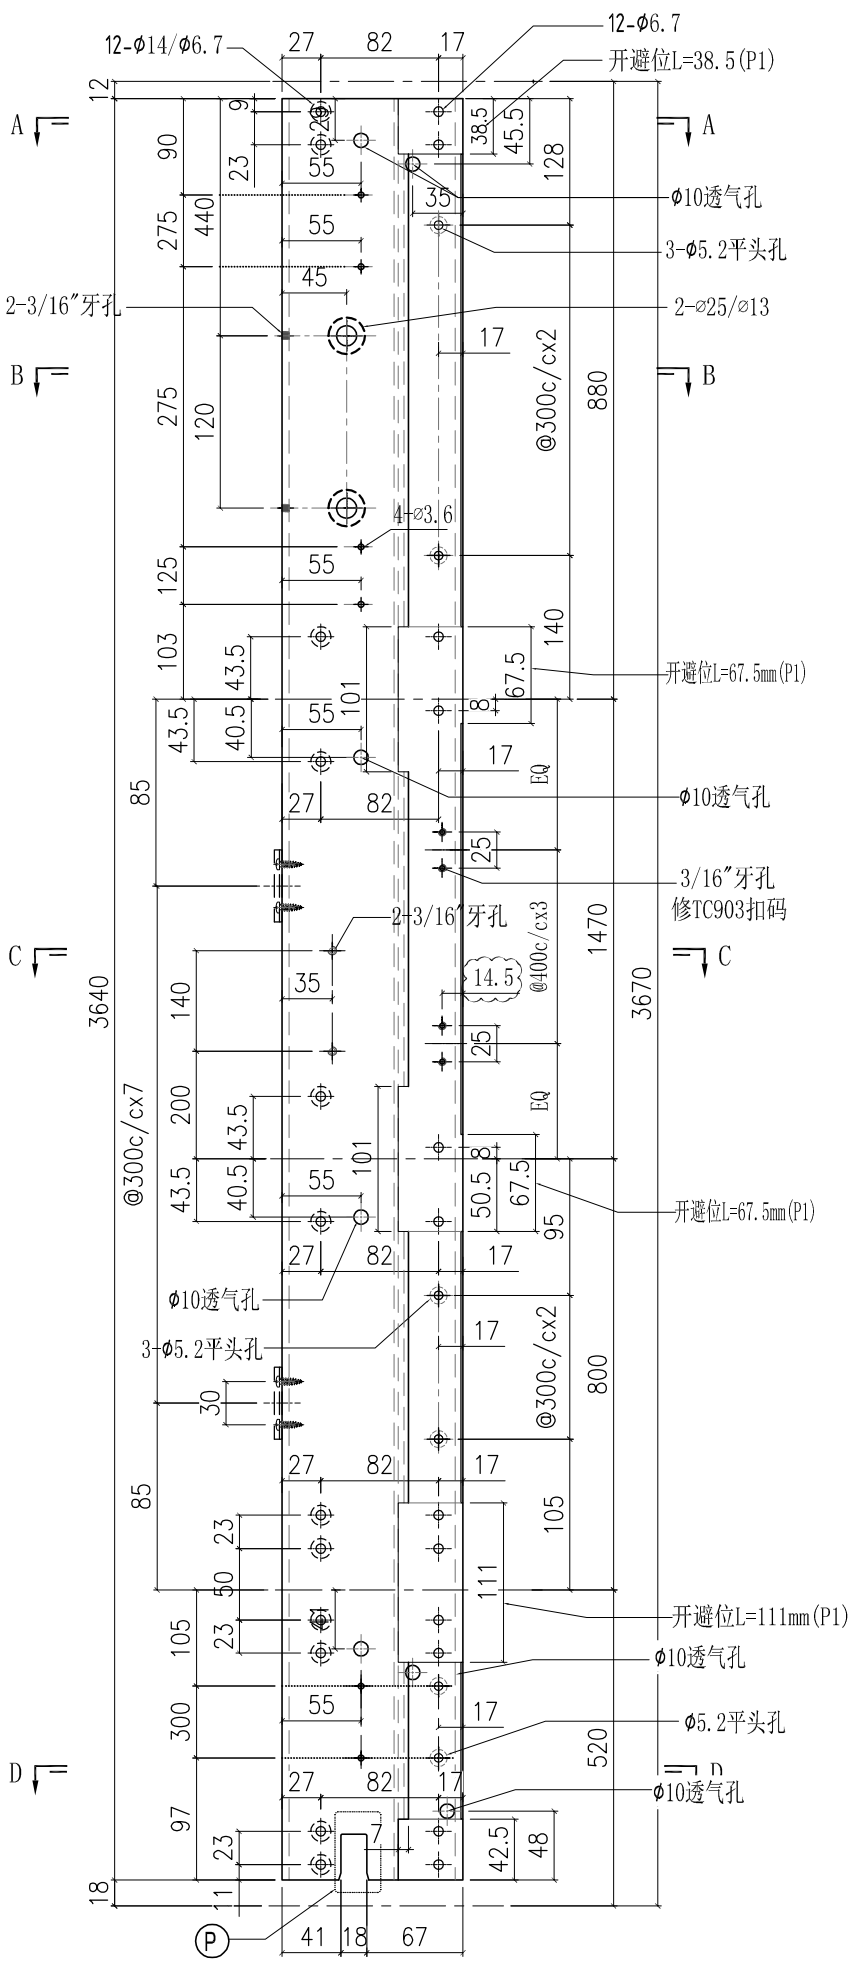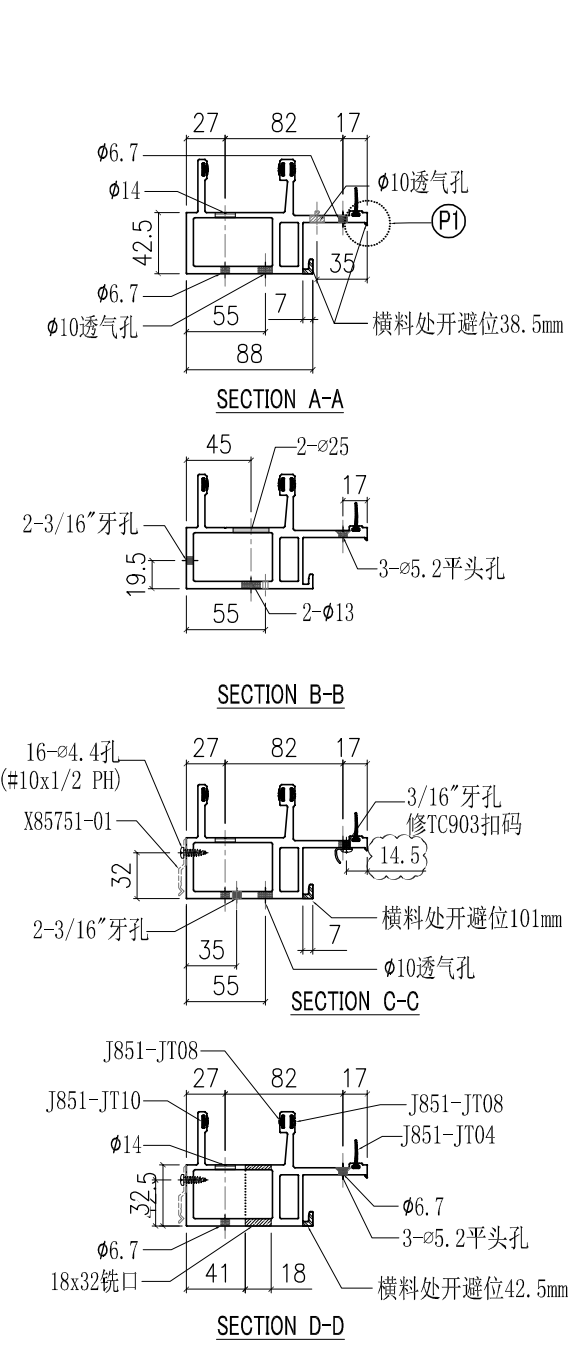



部件编号	颜色
X85721-09G	深灰色
X85721-09W	白色

工程號	J851	類別		物料號	-		
地盘	青衣190	制圖	W. E. X	2020-07-15	圖號	X85721-10	
修改	A	採用工廠	✓	地盤	-	數量	-
日期	15/10	材料颜色	-	图纸名称	铝料加工图	復核	-
				材料	X85721	批准	-
						單件重量	- (KG)

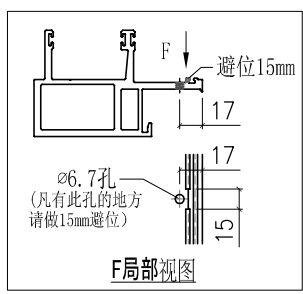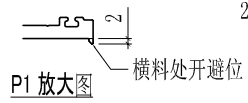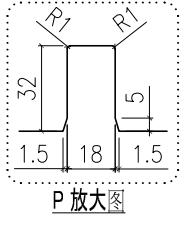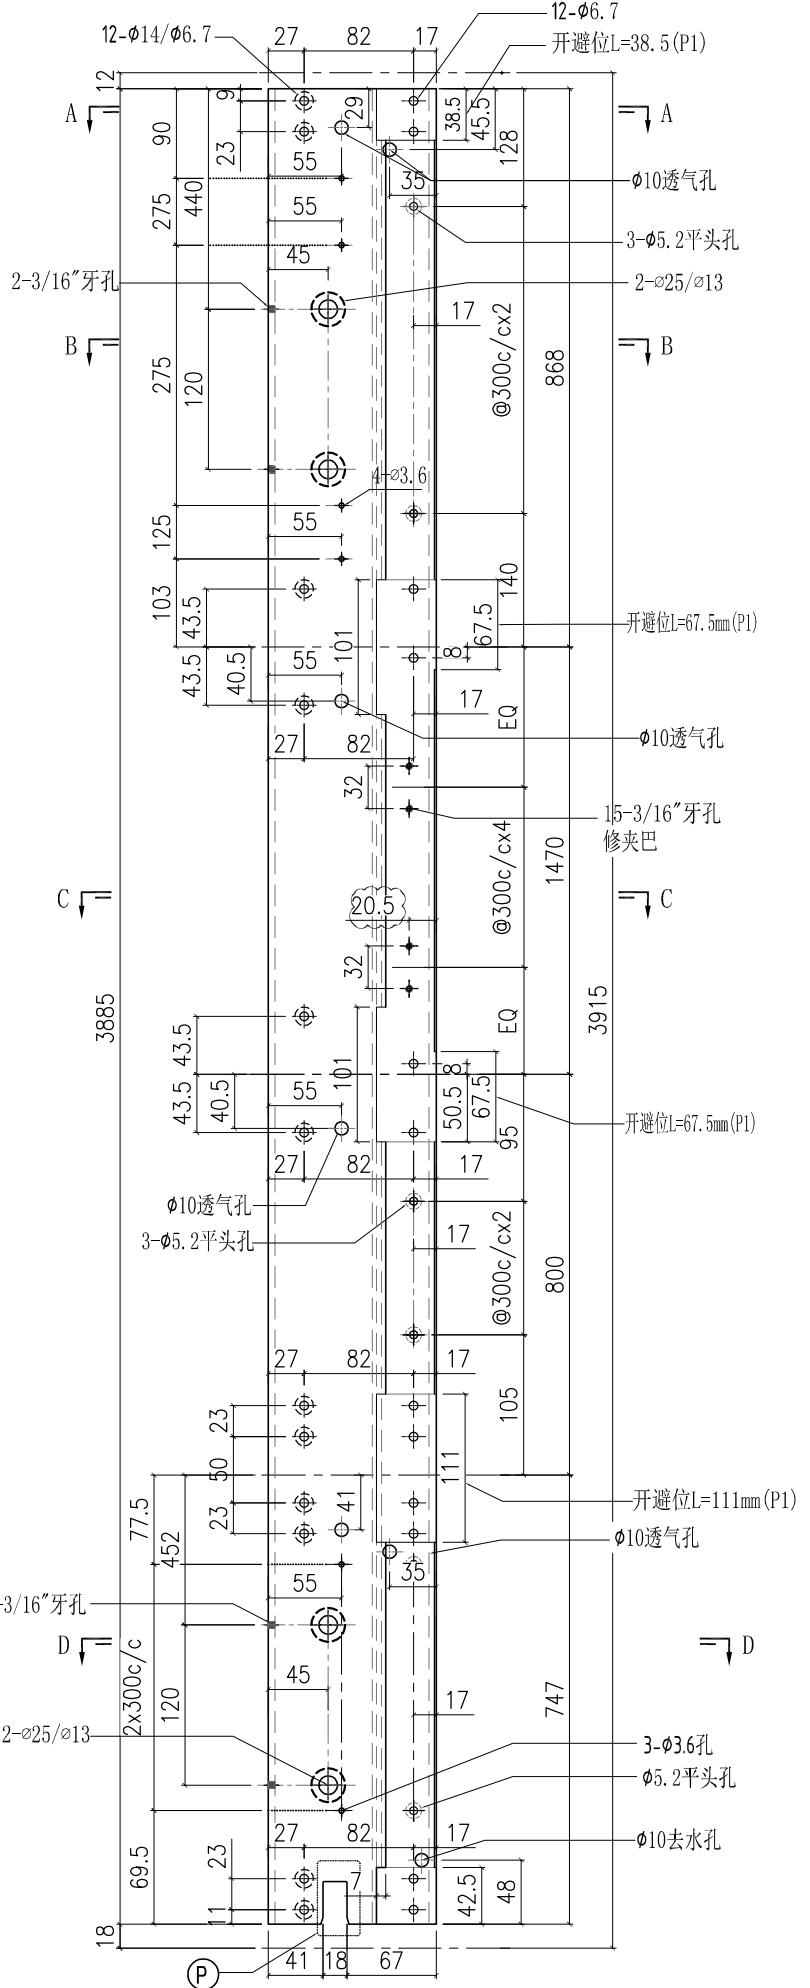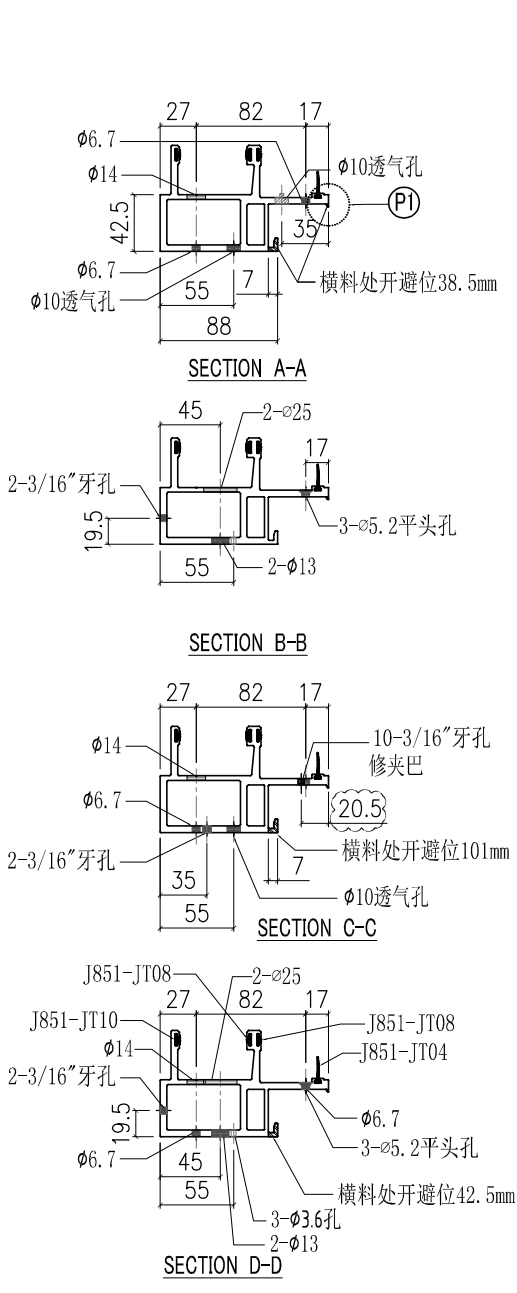


部件编号	颜色
X85721-10G	深灰色


工程號	J851	類別		物料號	-		
地盘	青衣190	制圖	W. E. X	2020-07-15	圖號	X85722-01	
修改	A	採用工廠	✓	地盤	-	數量	-
日期	15/10	材料颜色	-	图纸名称	铝料加工图	復核	-
				材料	X85722	批准	-
						單件重量	- (KG)

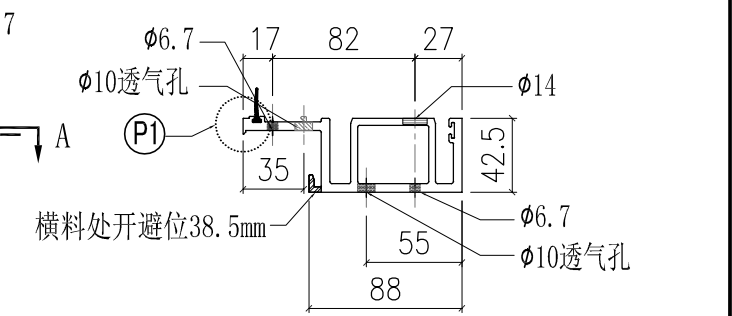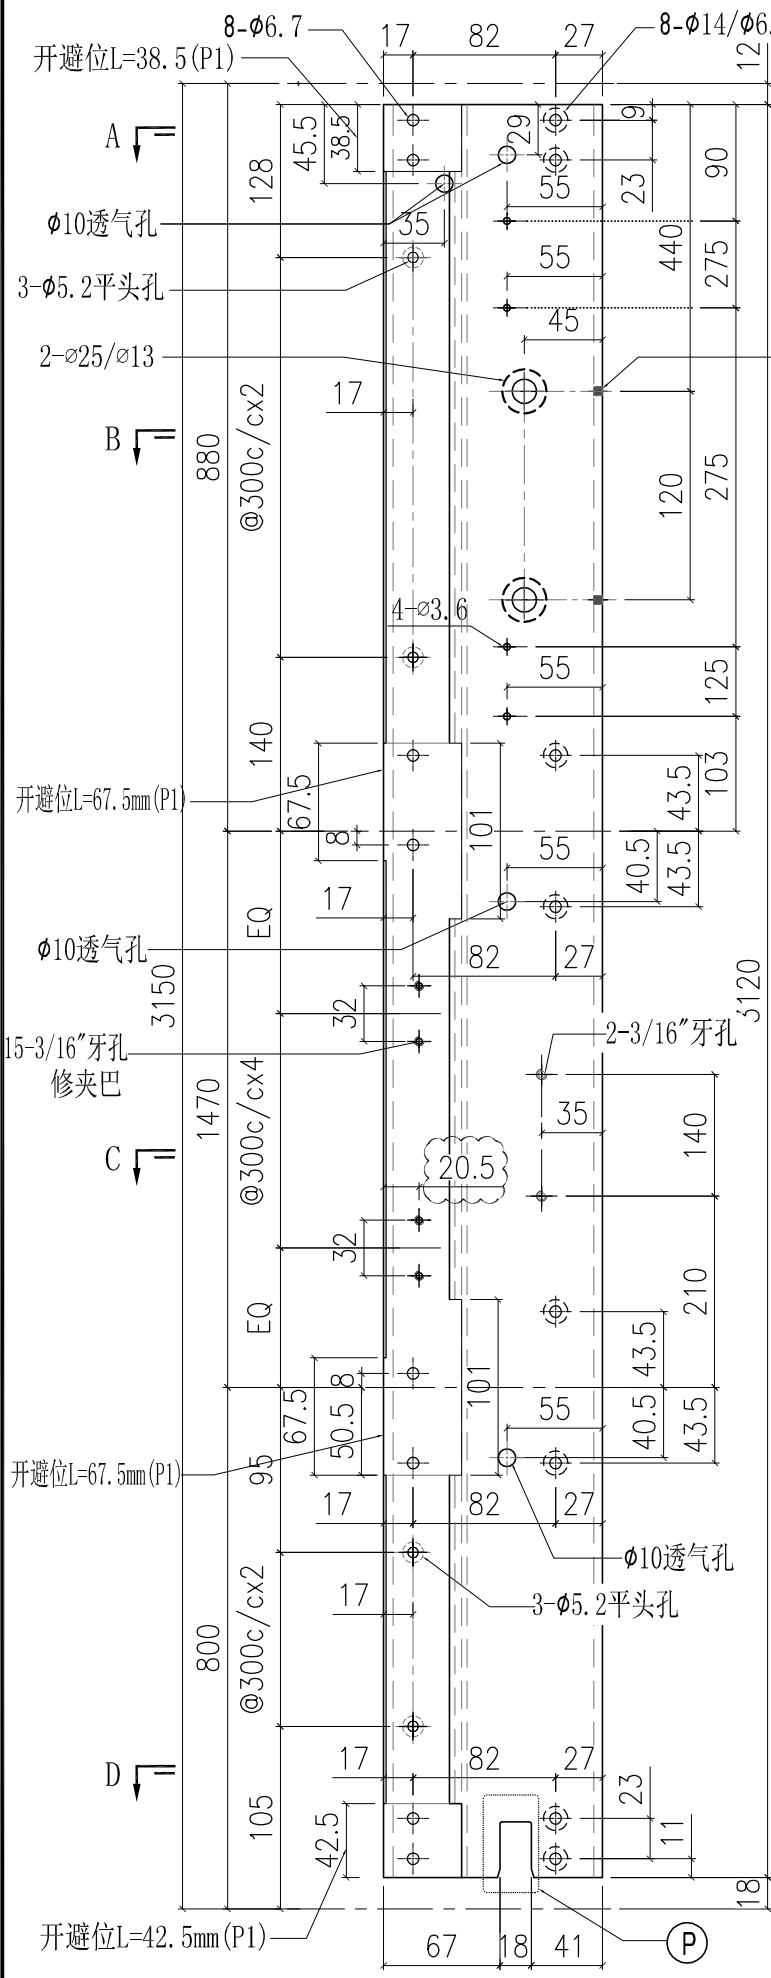


SECTION A-A

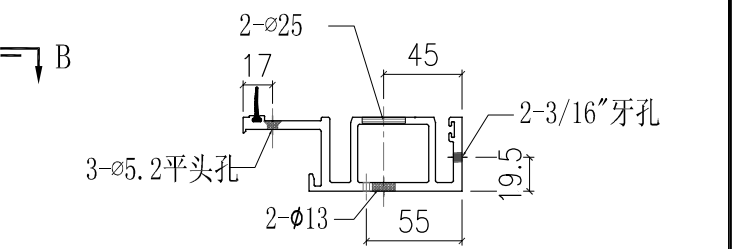


SECTION B-B

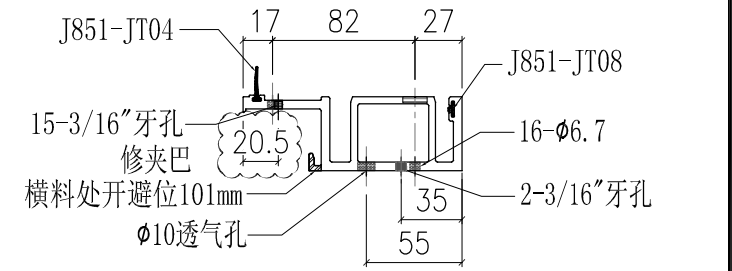


SECTION C-C

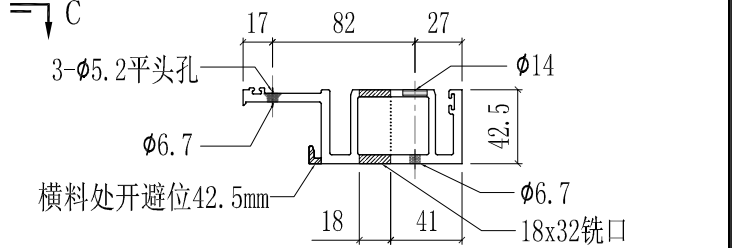

SECTION D-D

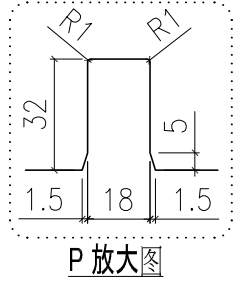



P1 放大图

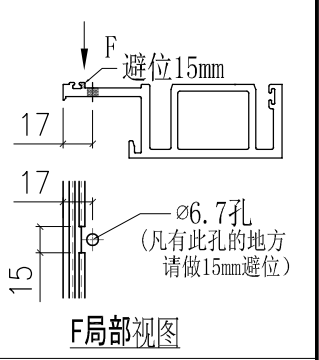

F局部视图



颜色	部件编号
深灰色	X85722-01G
白色	X85722-01W

工程號	J851	類別		物料號	-		
地盘	青衣190	制圖	W. E. X	2020-07-15	圖號	X85722-02	
修改	A	採用工廠	✓	地盤	-	數量	-
日期	15/10	材料颜色	-	图纸名称	铝料加工图	復核	-
				材料	X85722	批准	-
						單件重量	- (KG)

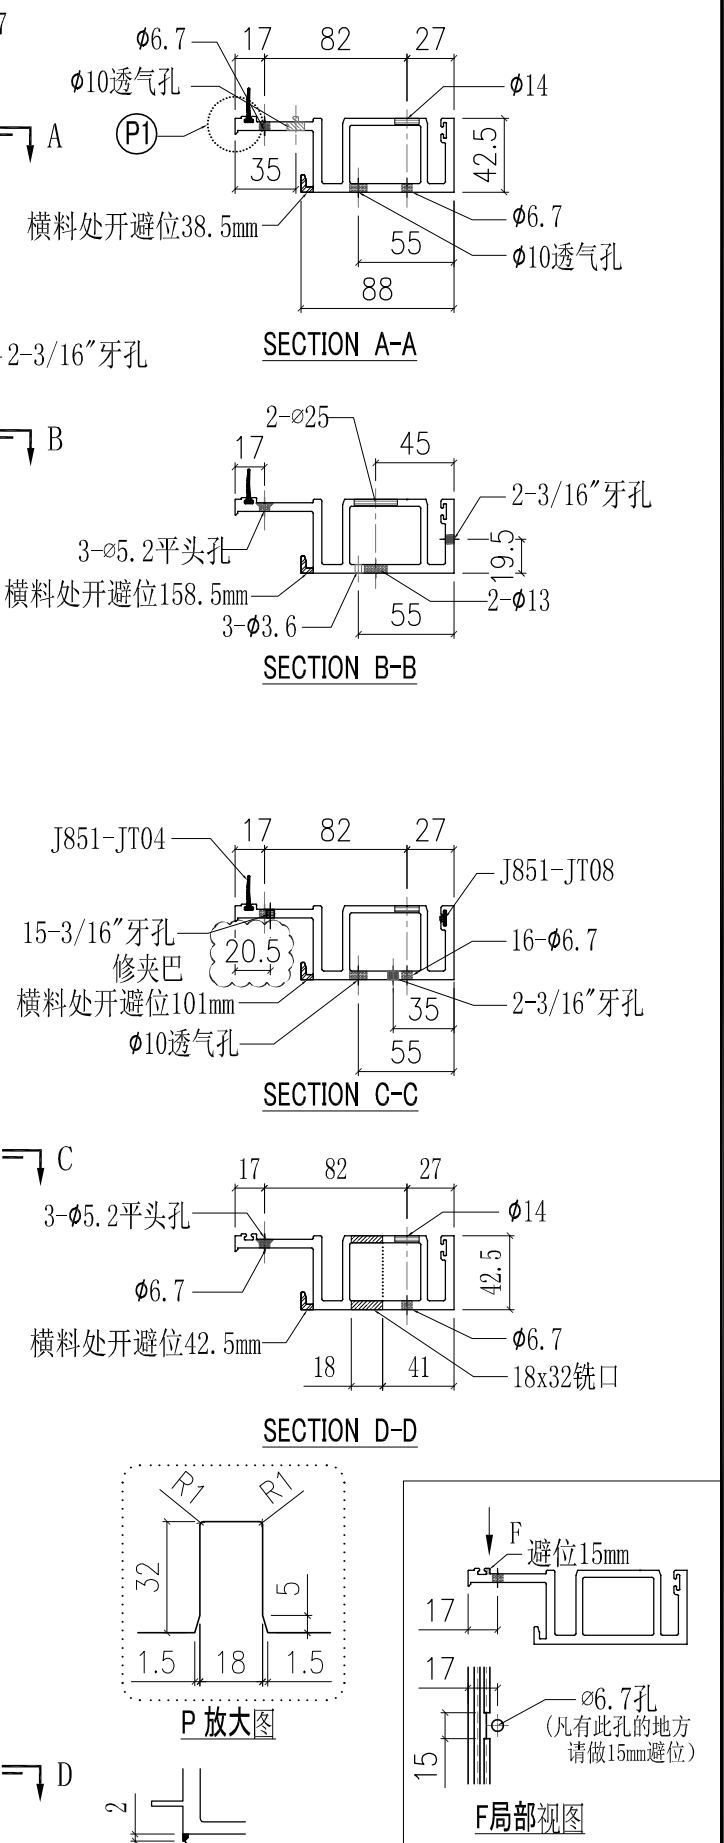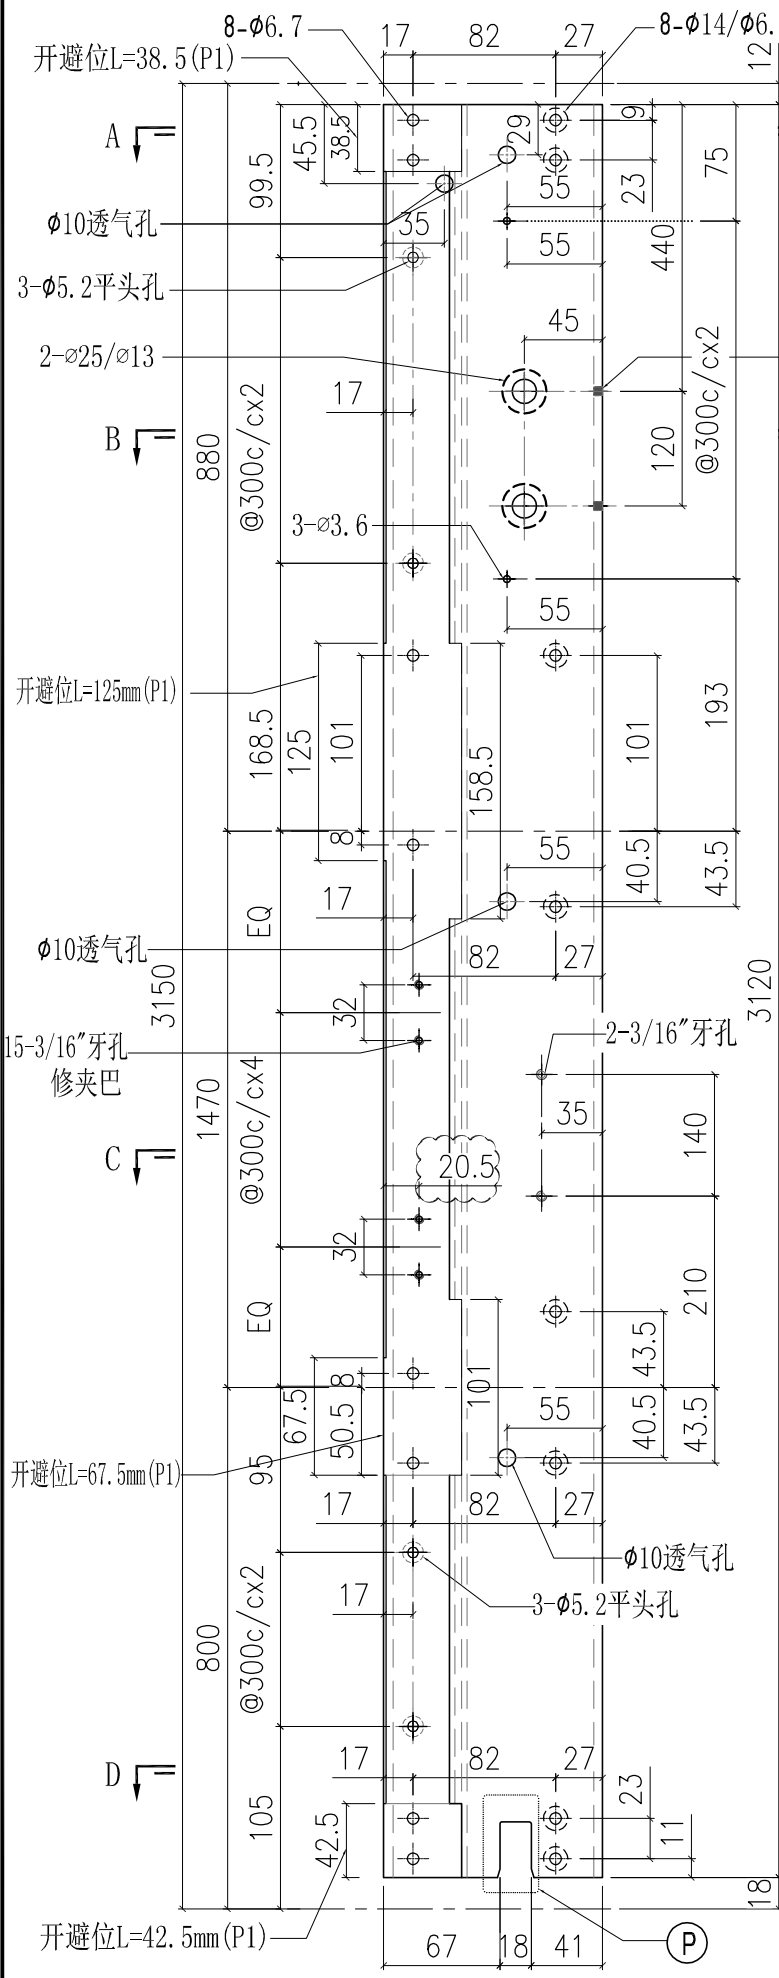


部件编号	颜色
X85722-02G	深灰色
X85722-02W	白色









工程號	J851	類別		物料號	-		
地盘	青衣190	制圖	W. E. X	2020-07-15	圖號	X85722-03	
修改	A	採用工廠	✓	地盤	-	數量	-
日期	15/10	材料颜色	-	图纸名称	铝料加工图	復核	-
				材料	X85722	批准	-
						單件重量	- (KG)

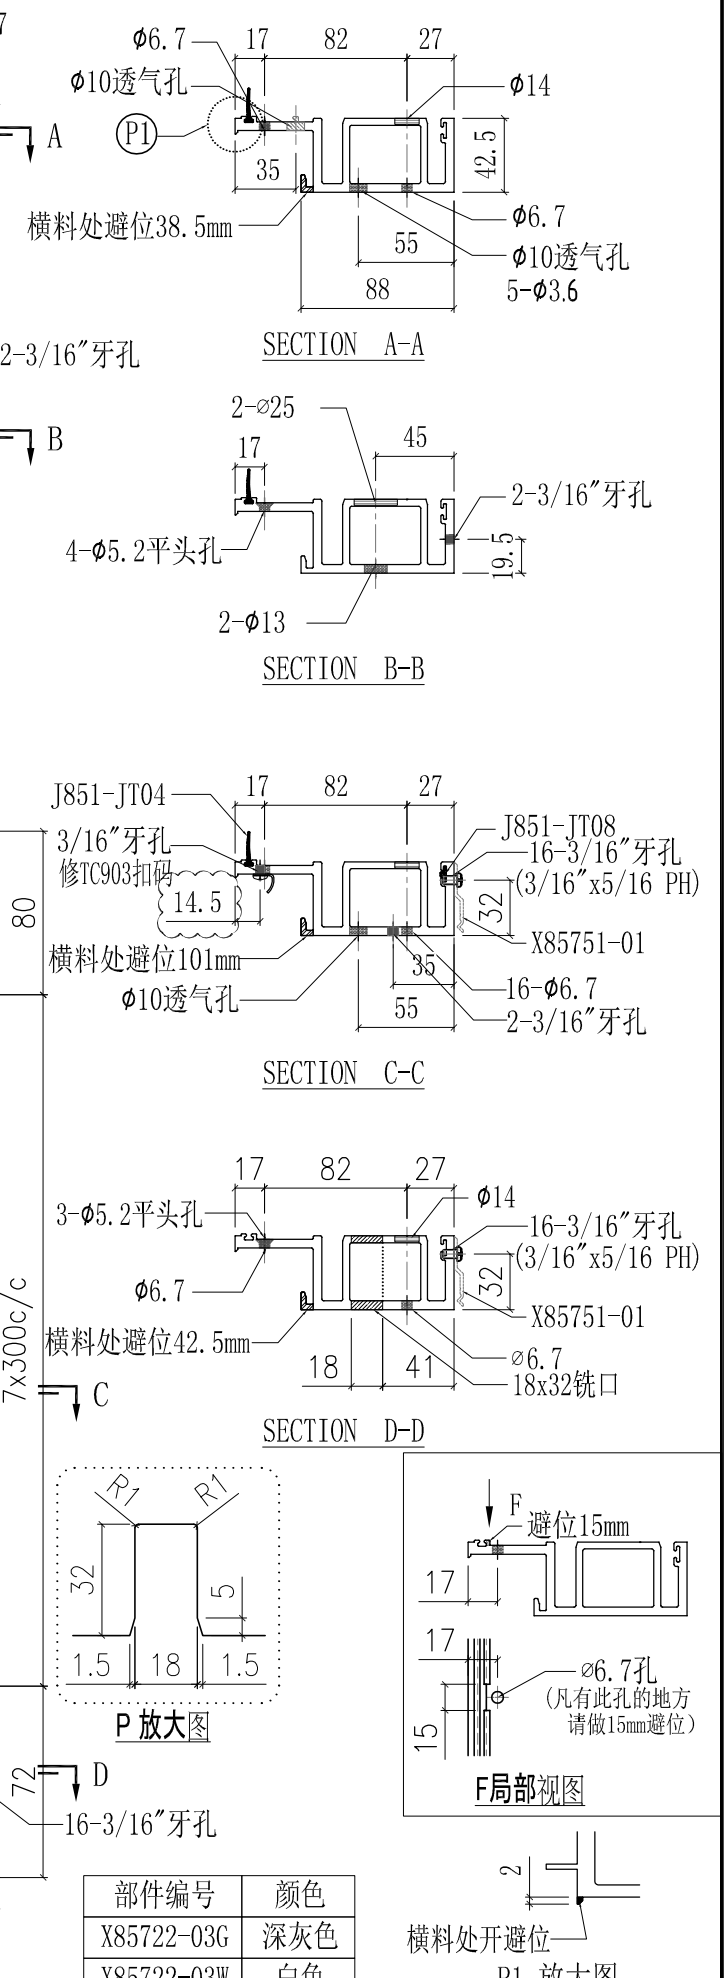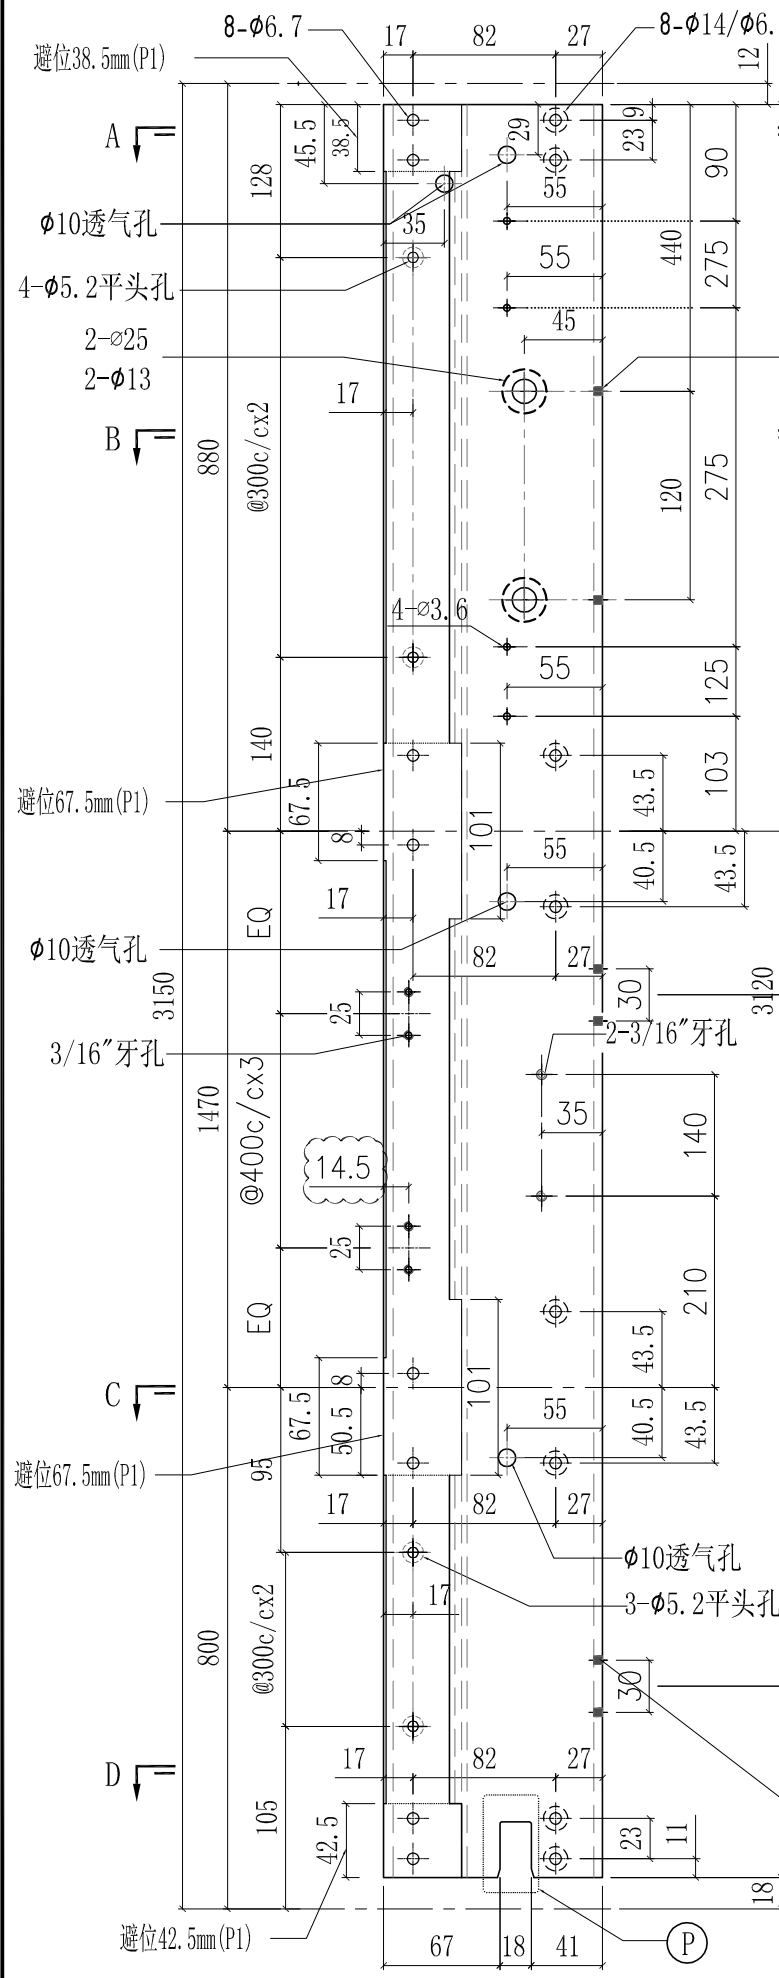

部件编号	颜色
X85722-03G	深灰色
X85722-03W	白色








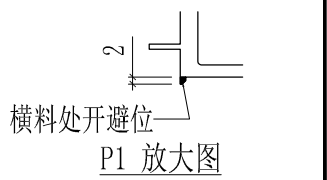


工程號	J851	類別		物料號	-		
地盘	青衣190	制圖	W. E. X	2020-07-15	圖號	X85722-04	
修改	A	採用工廠	✓	地盤	-	數量	-
日期	15/10	材料颜色	-	图纸名称	铝料加工图	復核	-
				材料	X85722	批准	-
						單件重量	- (KG)

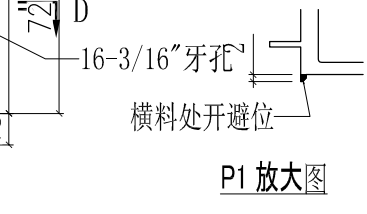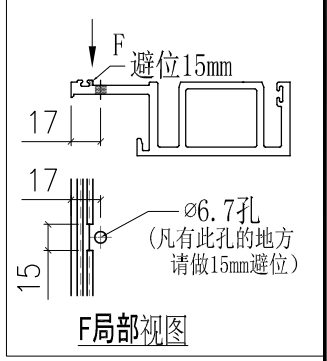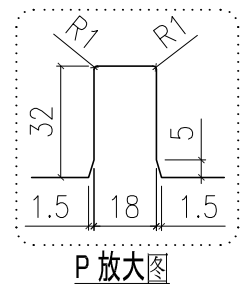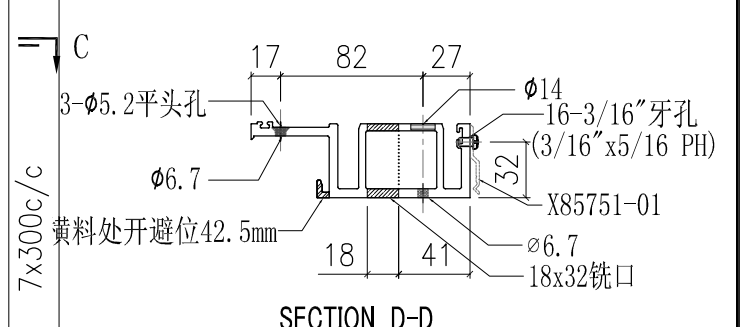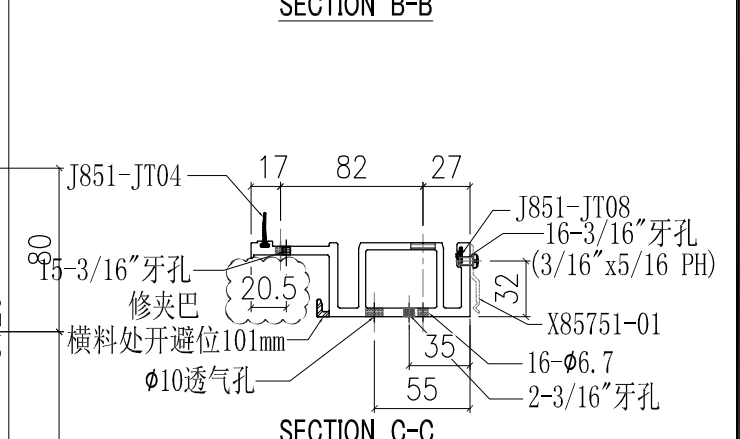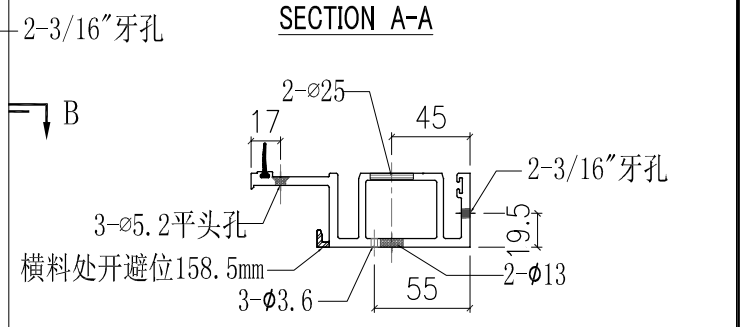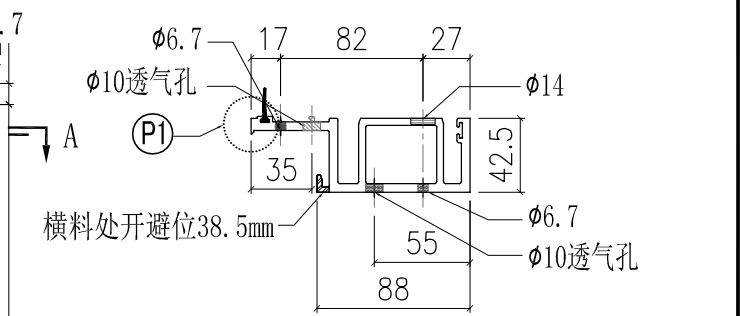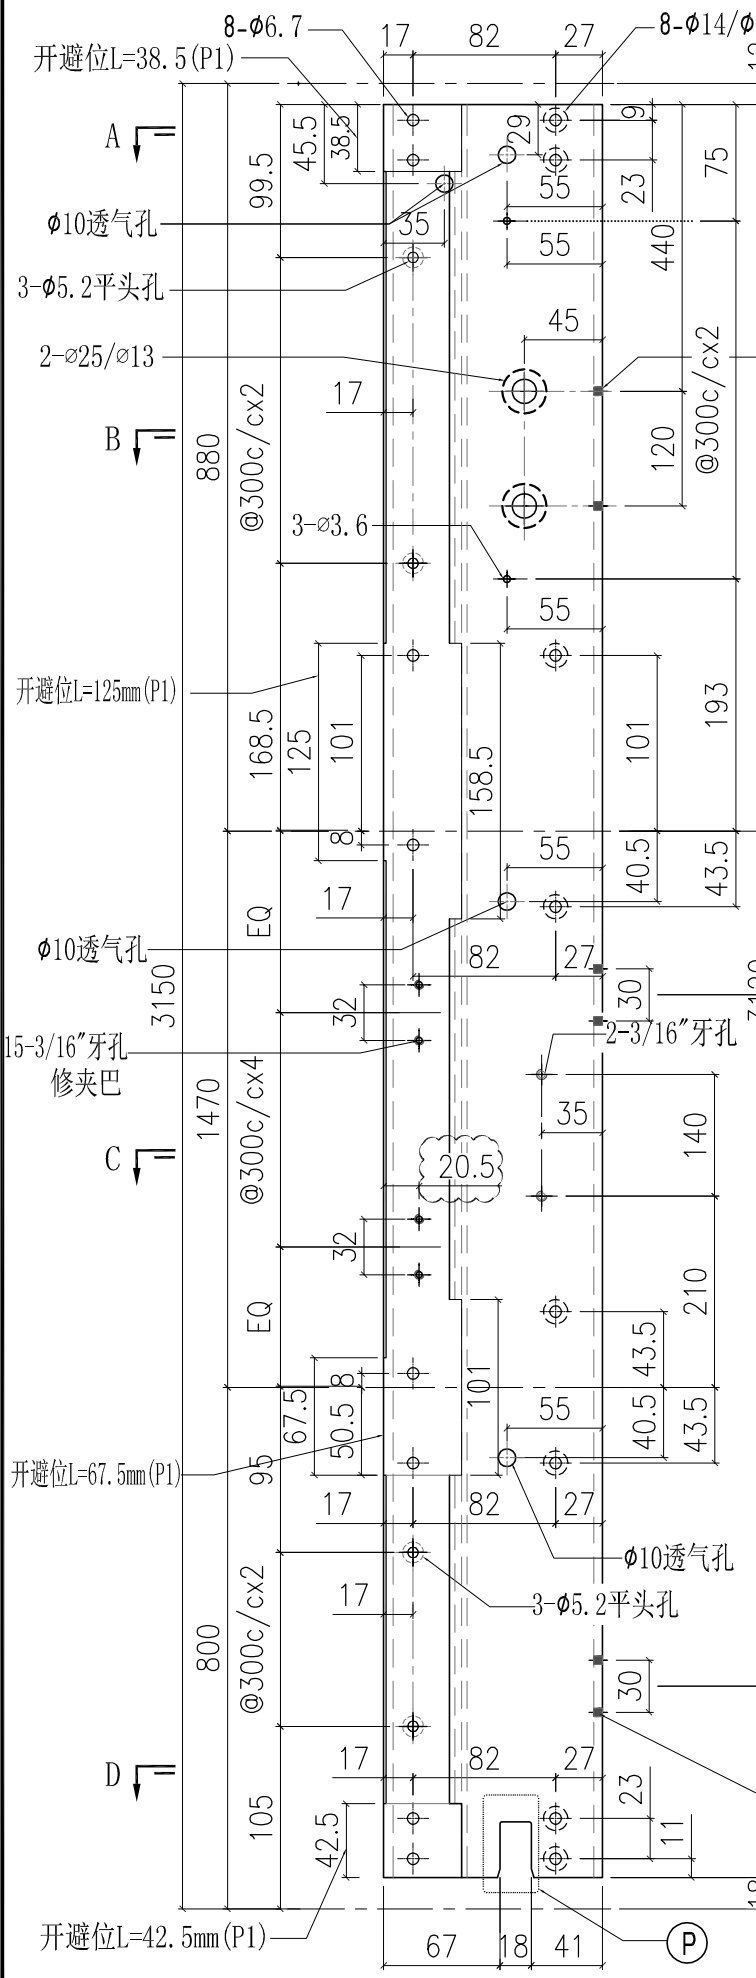



部件编号	颜色
X85722-04G	深灰色
X85722-04W	白色

工程號	J851	類別		物料號	-		
地盘	青衣190	制圖	W. E. X	2020-07-15	圖號	X85722-05	
修改	A	採用工廠	✓	地盤	-	數量	-
日期	15/10	材料颜色	-	图纸名称	铝料加工图	復核	-
				材料	X85722	批准	-
						單件重量	- (KG)

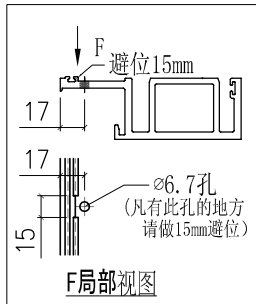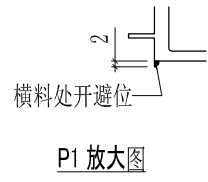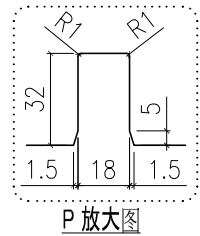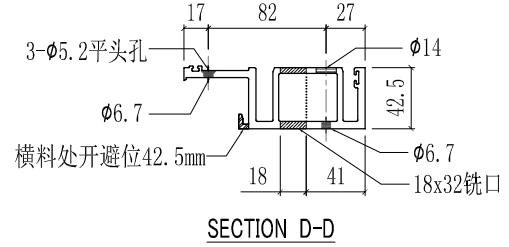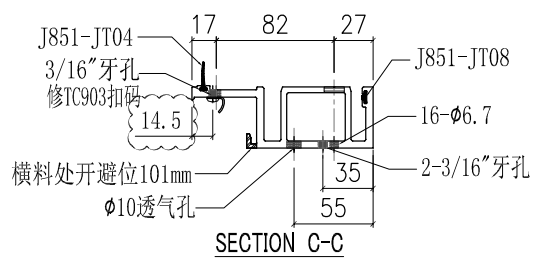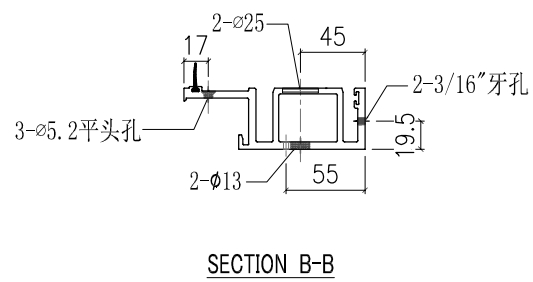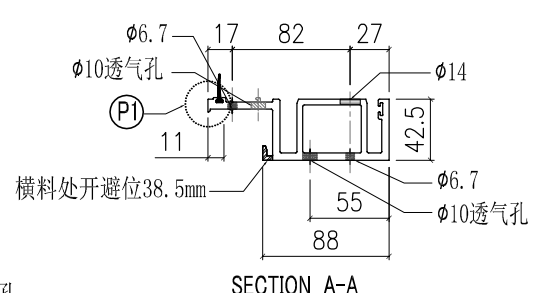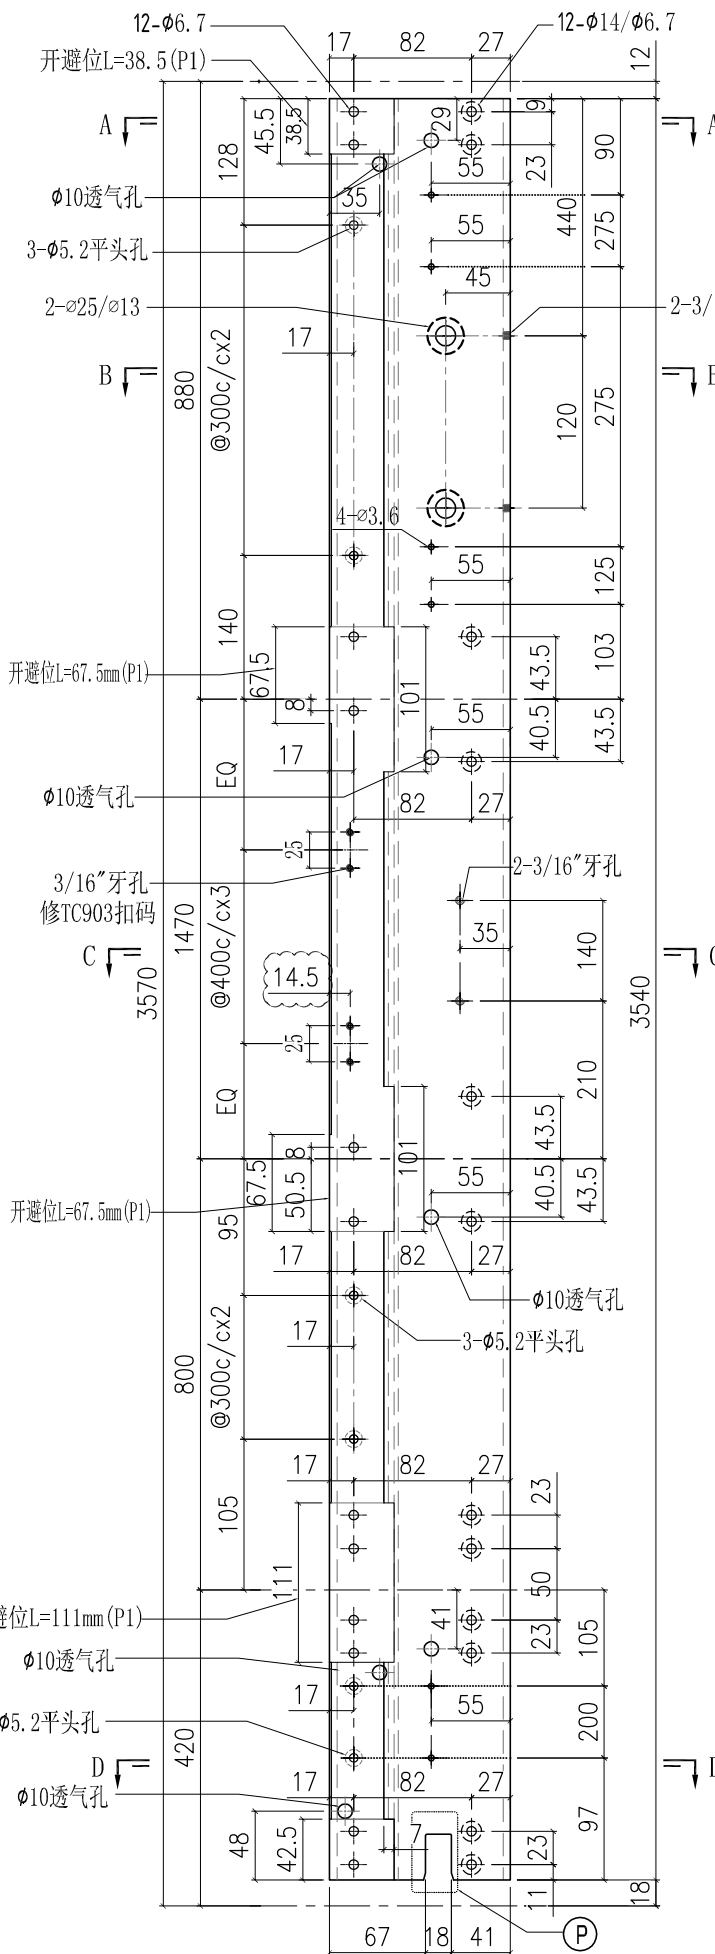


颜色	部件编号
深灰色	X85722-05G
白色	X85722-05W


工程號	J851	類別		物料號	-		
地盘	青衣190	制圖	W. E. X	2020-07-15	圖號	X85722-06	
修改	A	採用工廠	✓	地盤	-	數量	-
日期	15/10	材料颜色	-	图纸名称	铝料加工图	復核	-
				材料	X85722	批准	-
						單件重量	- (KG)

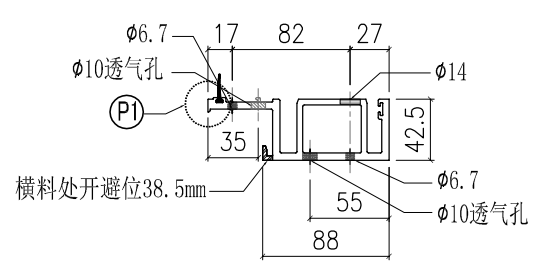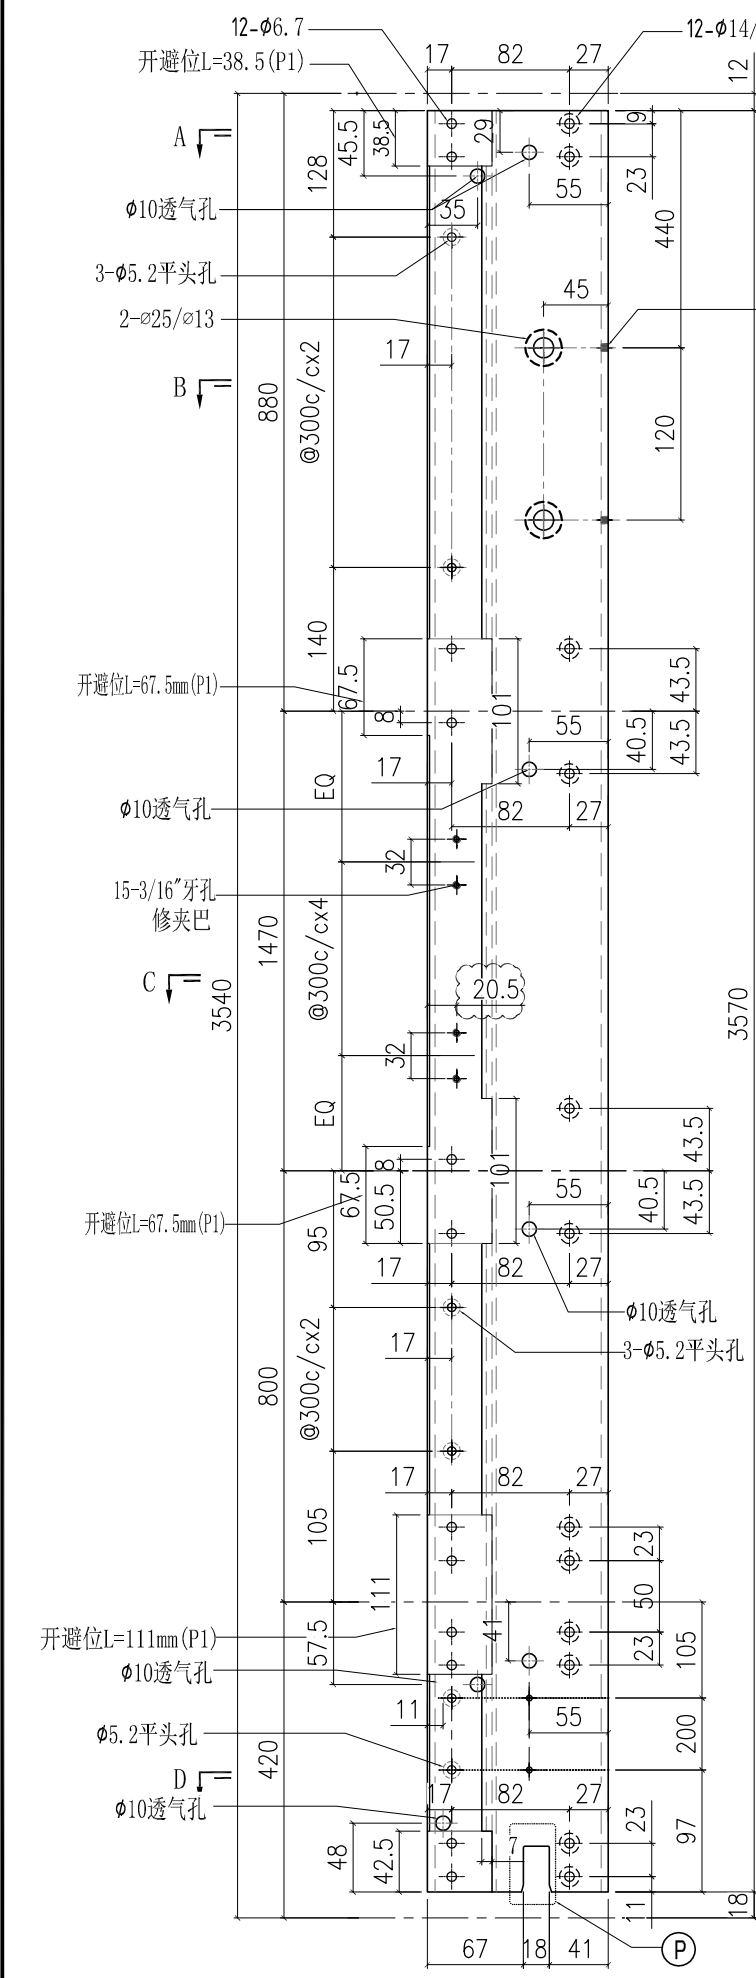


SECTION A-A

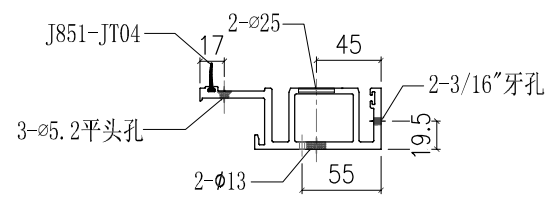


SECTION B-B

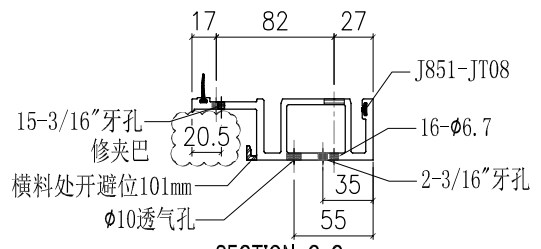


SECTION C-C

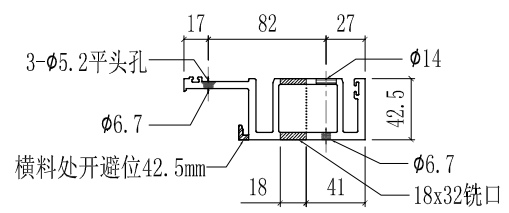


SECTION D-D

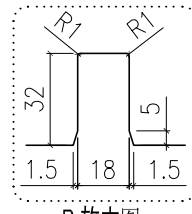

P 放大图

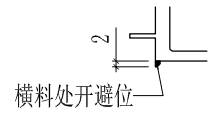



P1 放大图

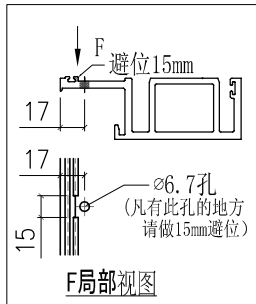


F局部视图

颜色	部件编号
深灰色	X85722-06G
白色	X85722-06W


工程號	J851	類別		物料號	-		
地盤	青衣190	制圖	W. E. X	2020-07-15	圖號	X85722-07	
修改	A	採用工廠	✓	地盤	-	數量	-
日期	15/10	材料顏色	-	材料	X85722	批准	-
		图纸名称	铝料加工图			單件重量	- (KG)

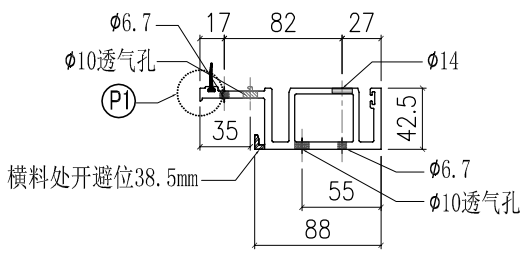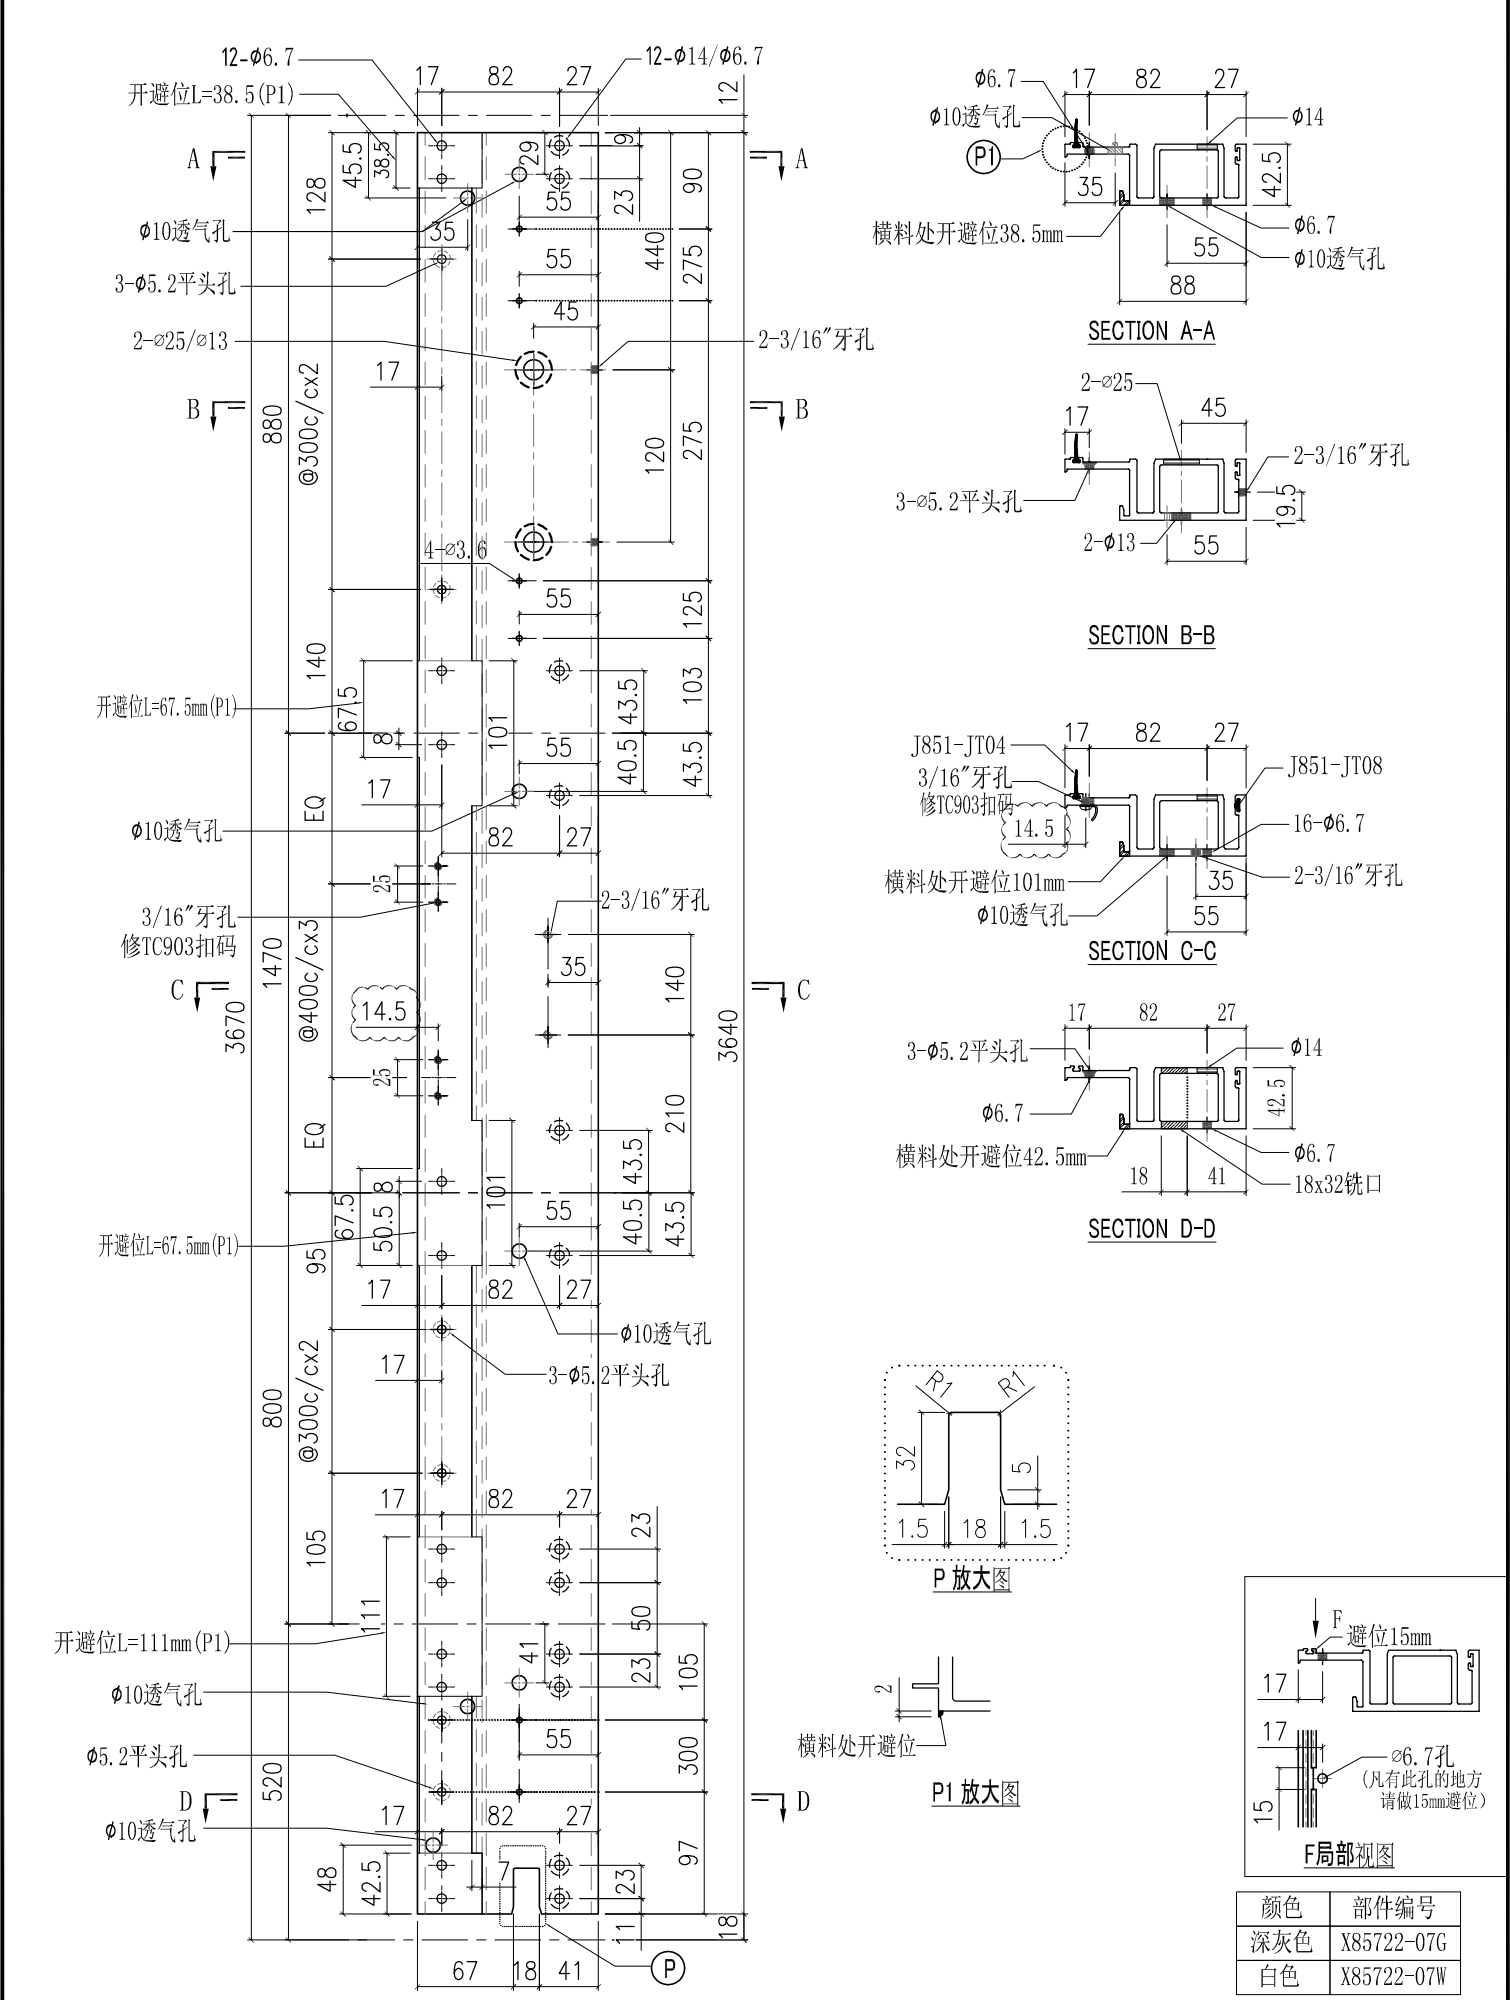


SECTION A-A

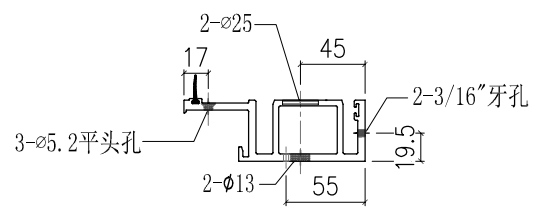


SECTION B-B

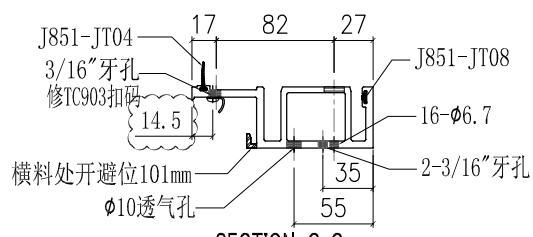


SECTION C-C

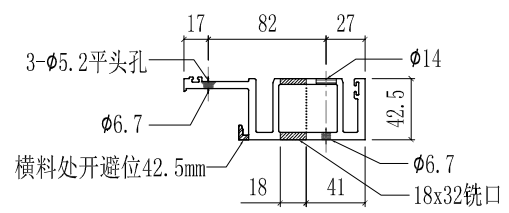


SECTION D-D

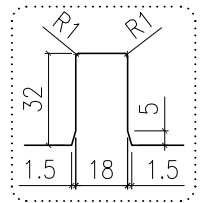

P 放大图

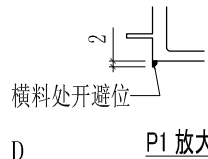









P1 放大图

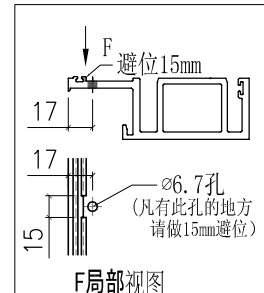

F局部视图



颜色	部件编号
深灰色	X85722-07G
白色	X85722-07W

工程號	J851	類別		物料號	-		
地盤	青衣190	制圖	W. E. X	2020-07-15	圖號	X85722-08	
修改	A	採用工廠	✓	地盤	-	數量	-
日期	15/10	材料顏色	-	材料	X85722	批准	-
						單件重量	- (KG)

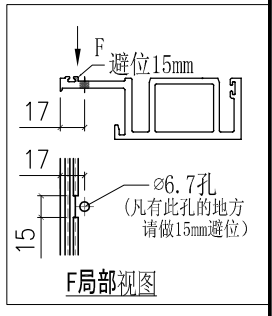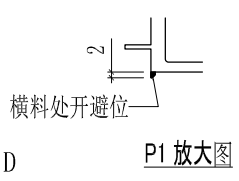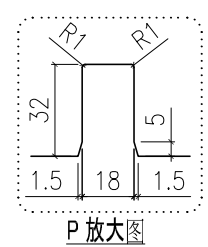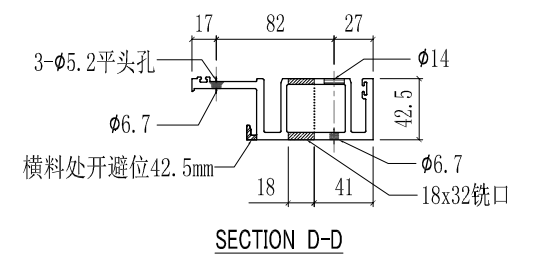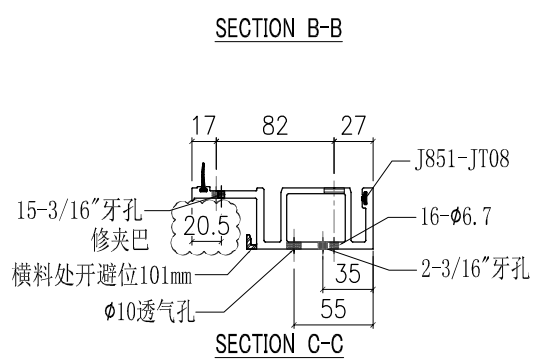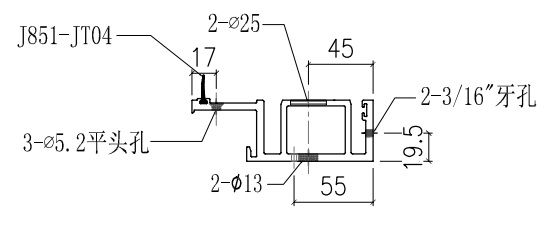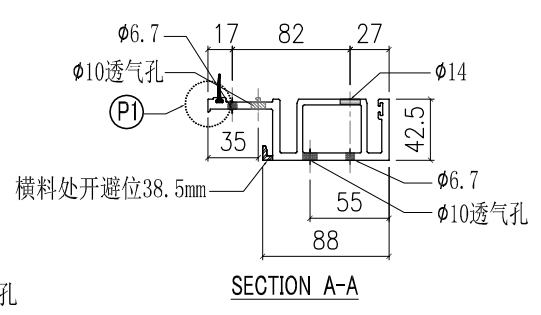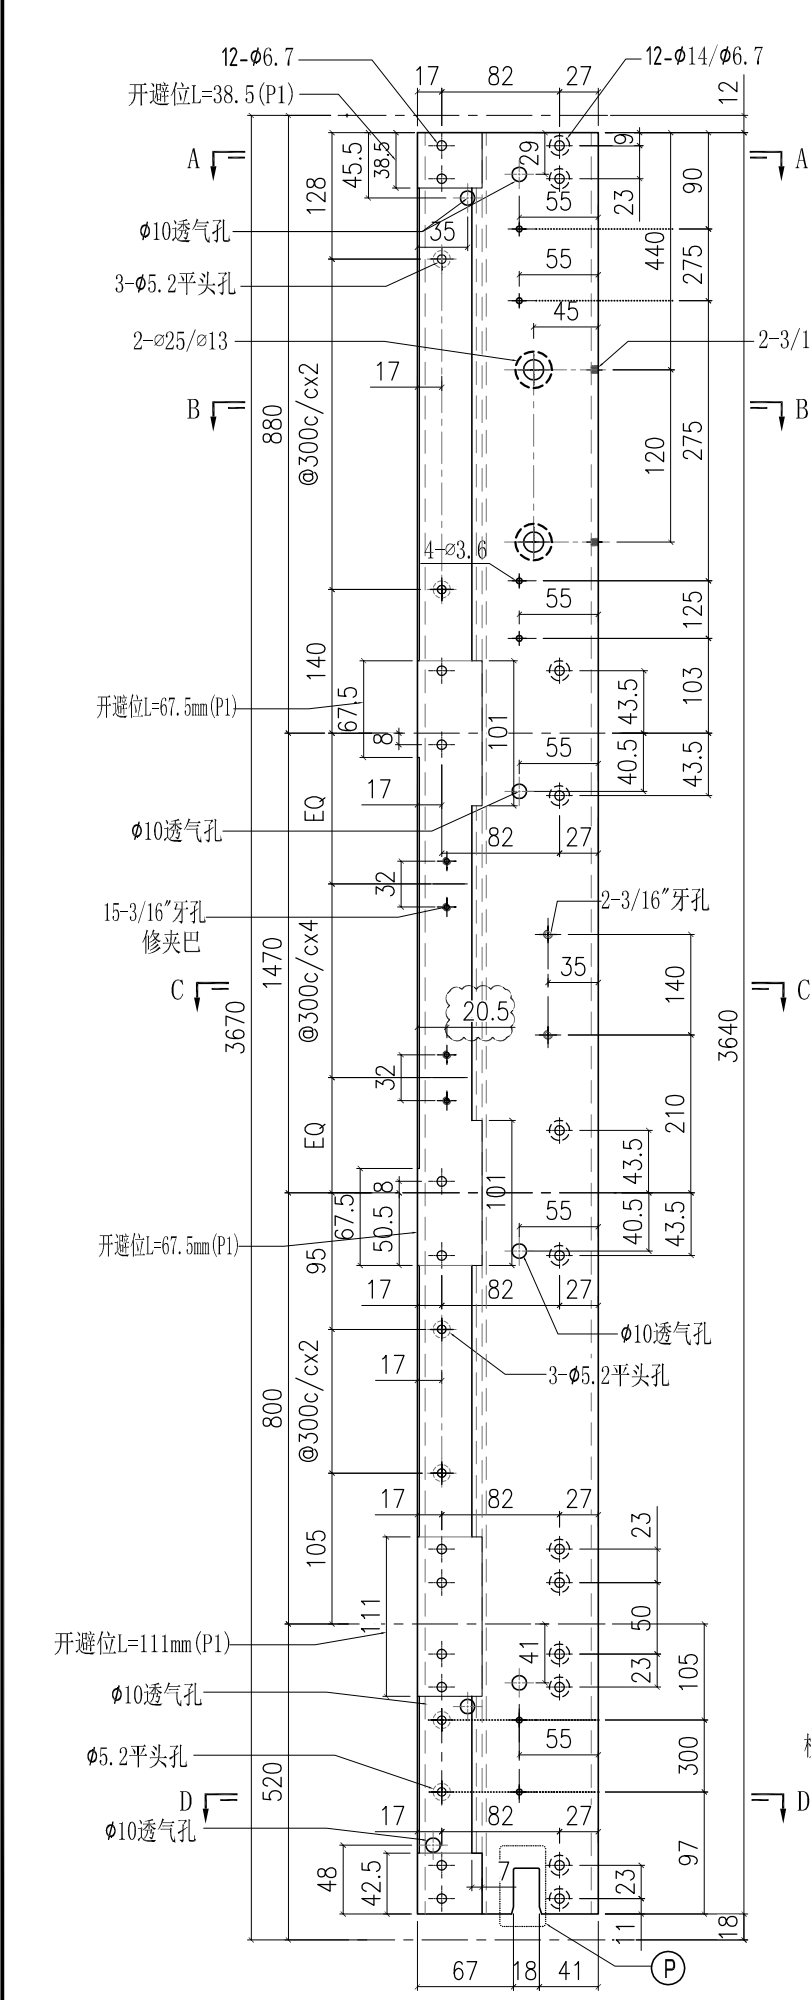


部件编号	颜色
X85722-08G	深灰色
X85722-08W	白色


工程號	J851	類別		物料號	-		
地盘	青衣190	制圖	W. E. X	2020-07-15	圖號	X85722-09	
修改	A	採用工廠	✓	地盤	-	數量	-
日期	15/10	材料颜色	-	图纸名称	铝料加工图	復核	-
				材料	X85722	批准	-
						單件重量	- (KG)

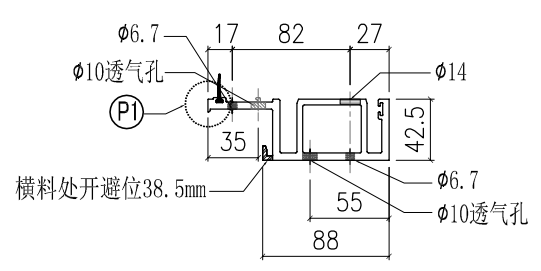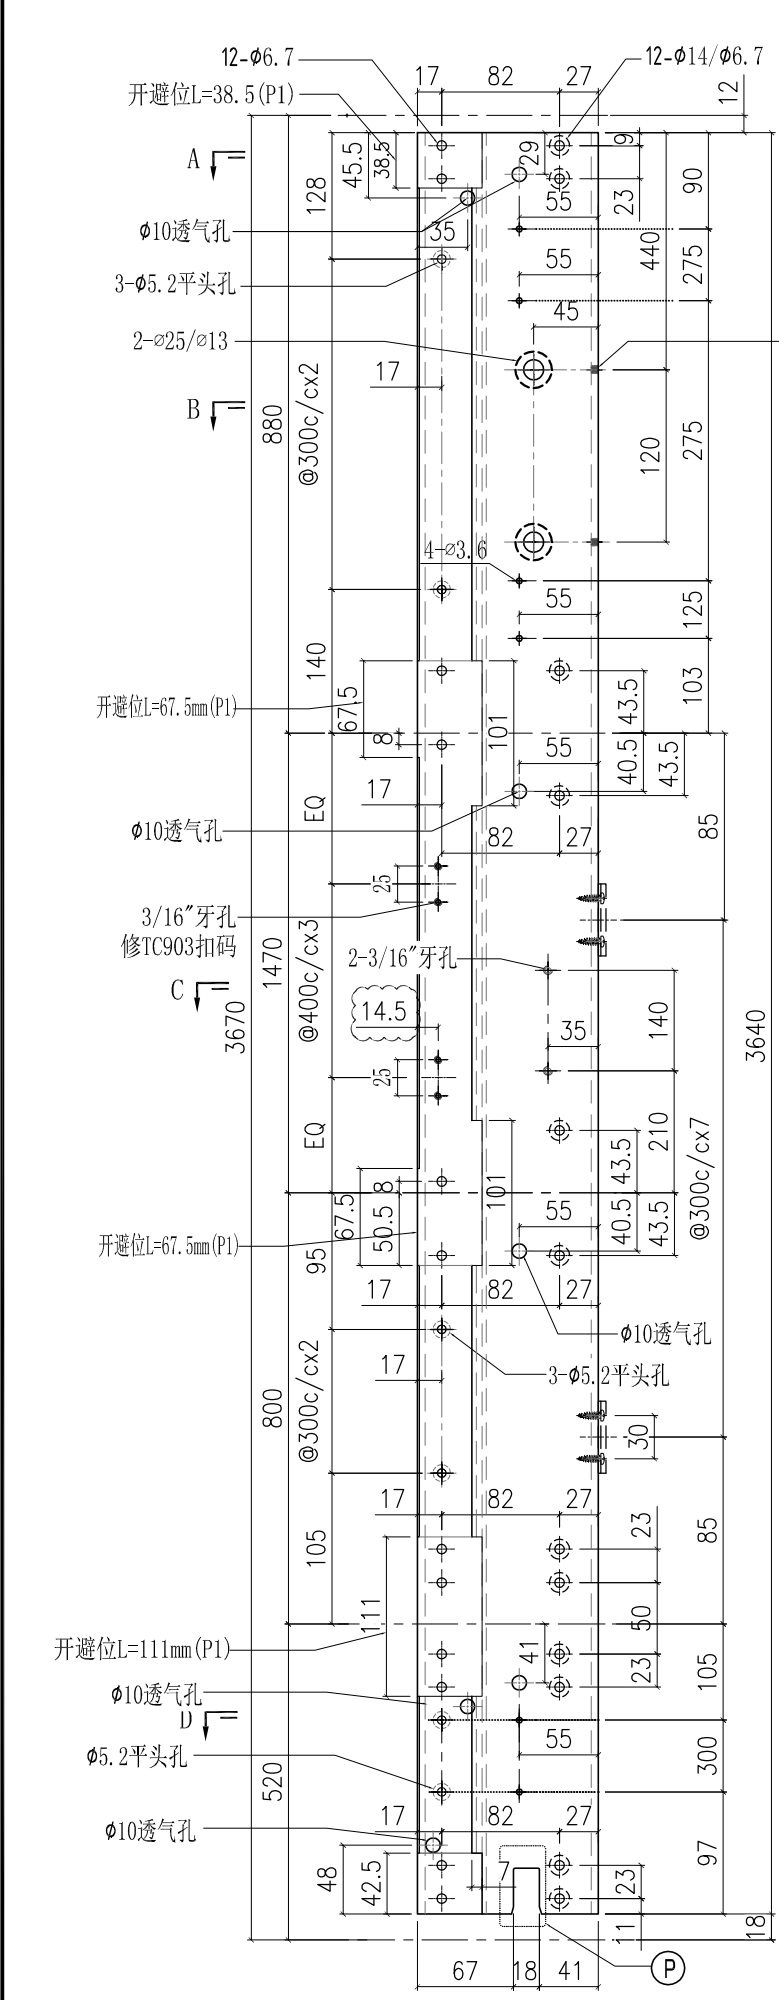


SECTION A-A

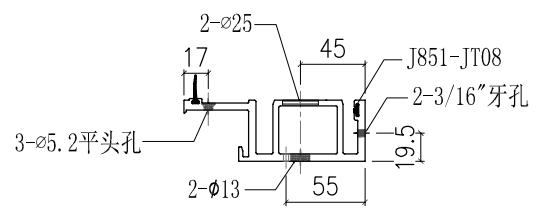


SECTION B-B

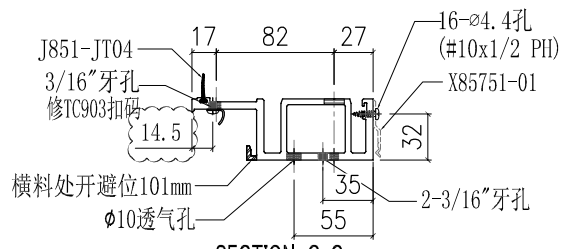


SECTION C-C

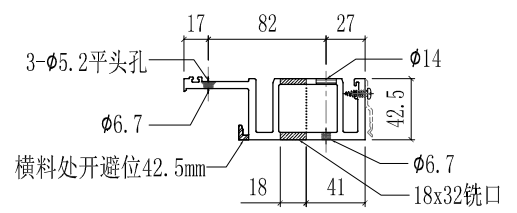


SECTION D-D

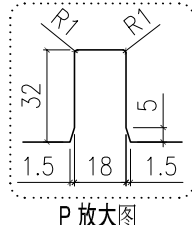

P 放大图

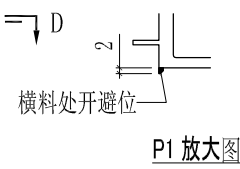



P1 放大图

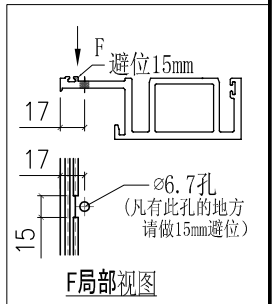


F 局部视图

颜色	部件编号
深灰色	X85722-09G
白色	X85722-09W


工程號	J851	類別		物料號	-		
地盘	青衣190	制圖	W. E. X	2020-07-15	圖號	X85722-10	
修改	A	採用工廠	✓	地盤	-	數量	-
日期	15/10	材料颜色	-	图纸名称	铝料加工图	復核	-
				材料	X85722	批准	-
						單件重量	- (KG)

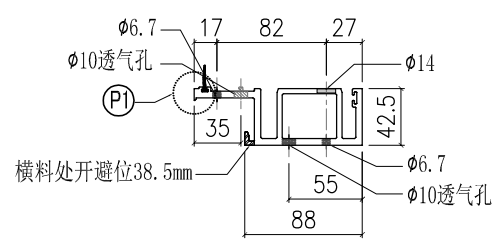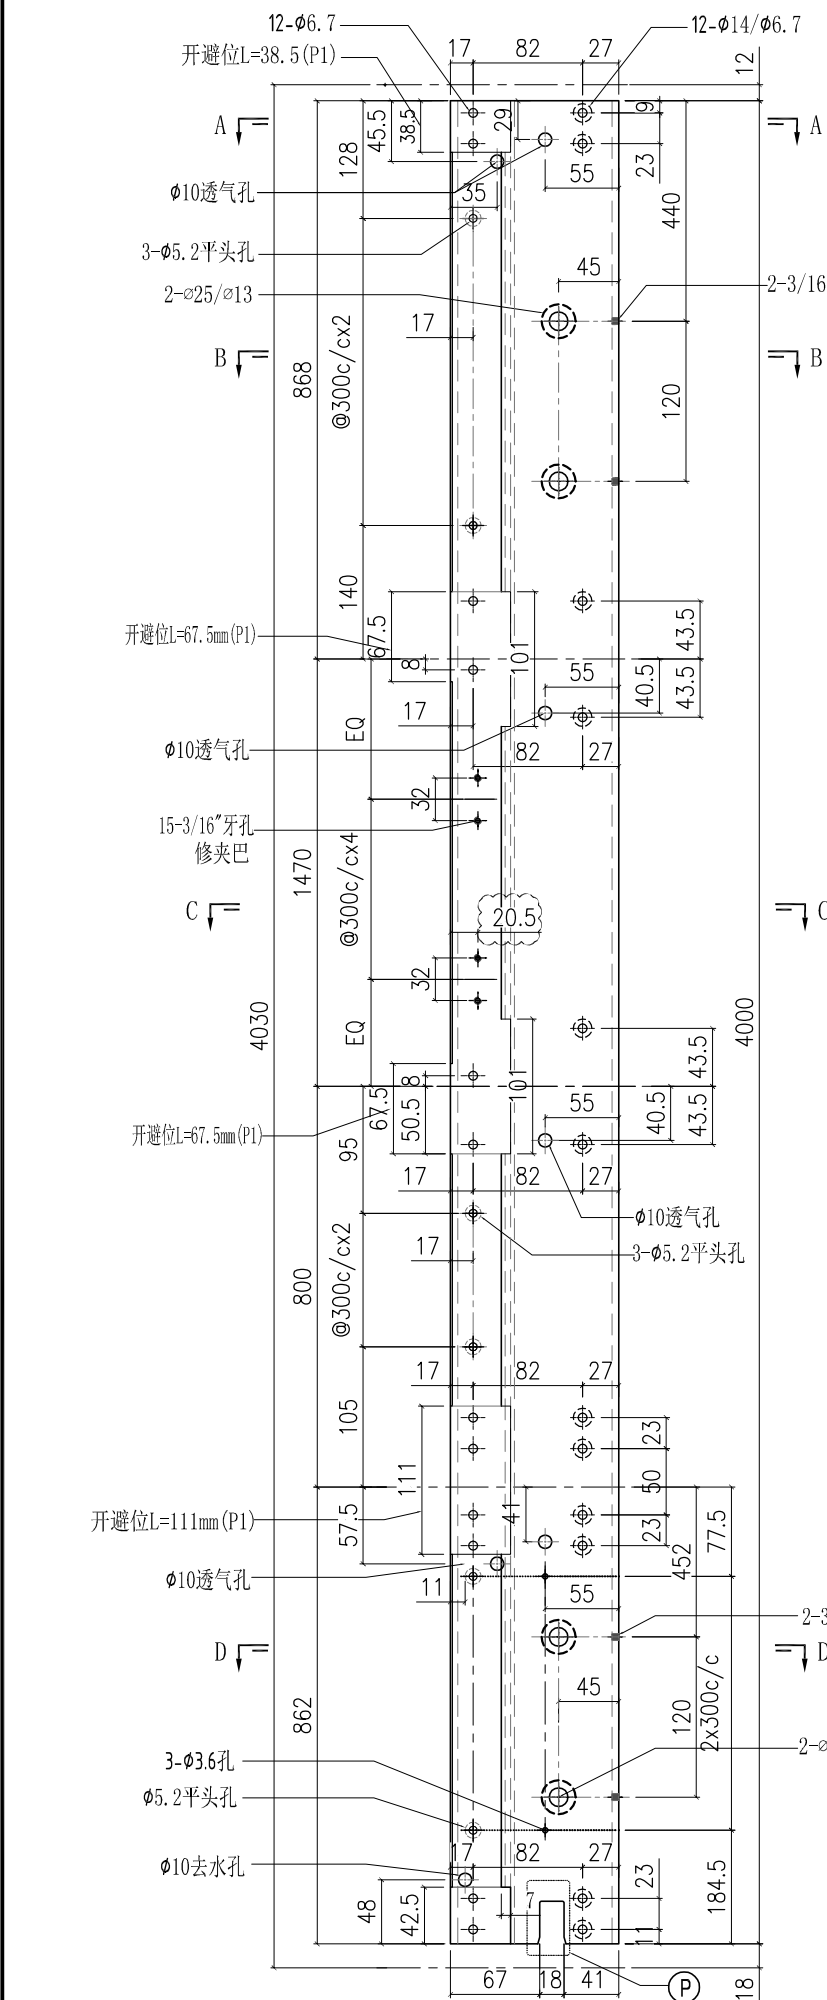


SECTION A-A

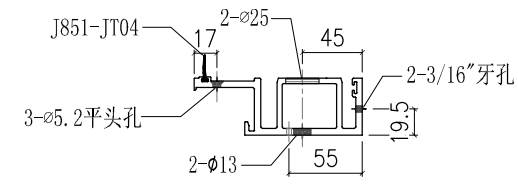


SECTION B-B

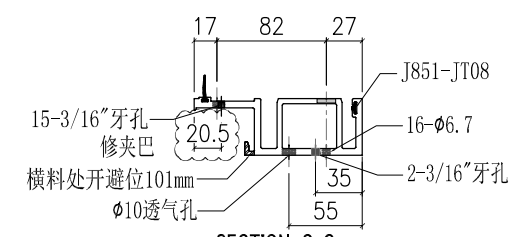


SECTION C-C

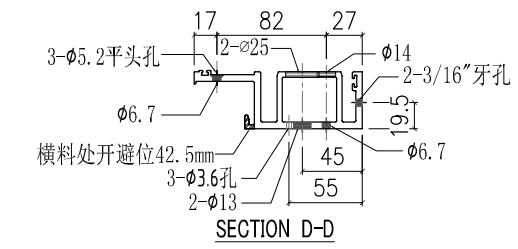


SECTION D-D

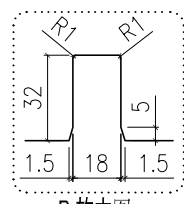

P 放大图

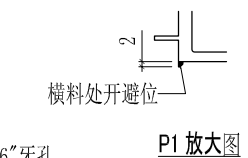







P1 放大图

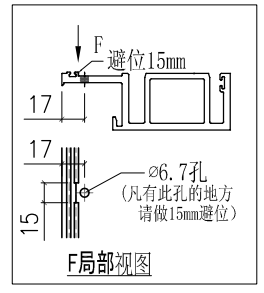

F局部视图


部件编号	颜色
X85722-10G	深灰色

工程號	J851	類別		物料號	-		
地盘	青衣190	制圖	W. E. X	2020-07-15	圖號	X85725-01L	
修改	A	採用工廠	✓	地盤	-	數量	-
日期	15/10	材料颜色	-	图纸名称	铝料加工图	批准	-
				材料	X85725	單件重量	- (KG)

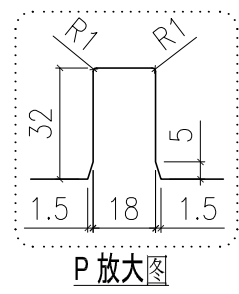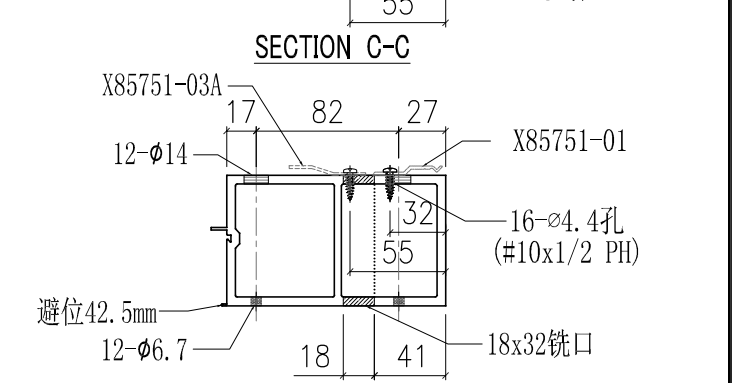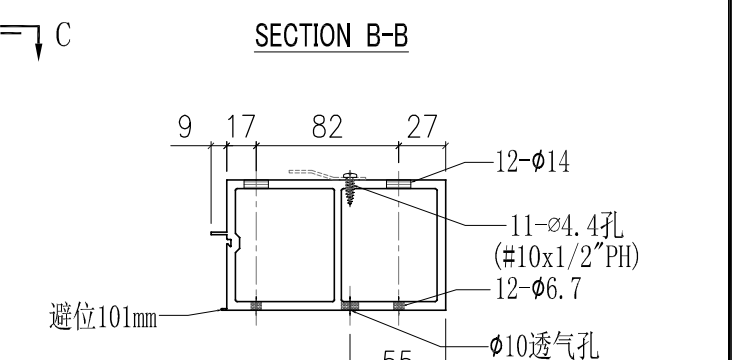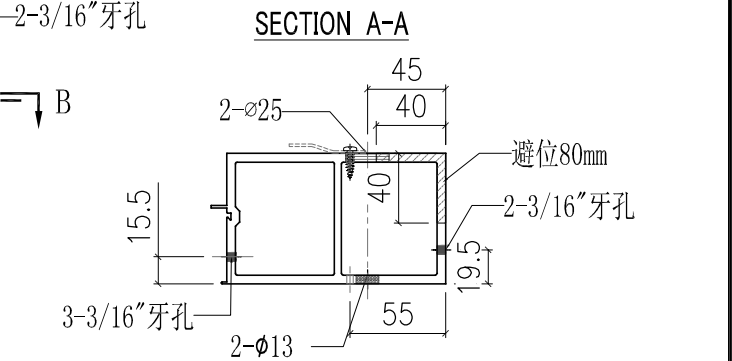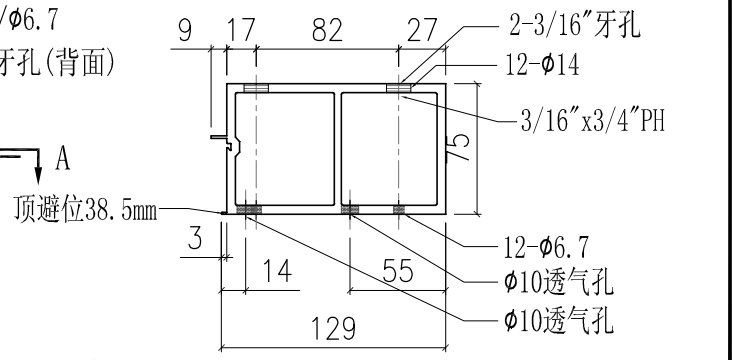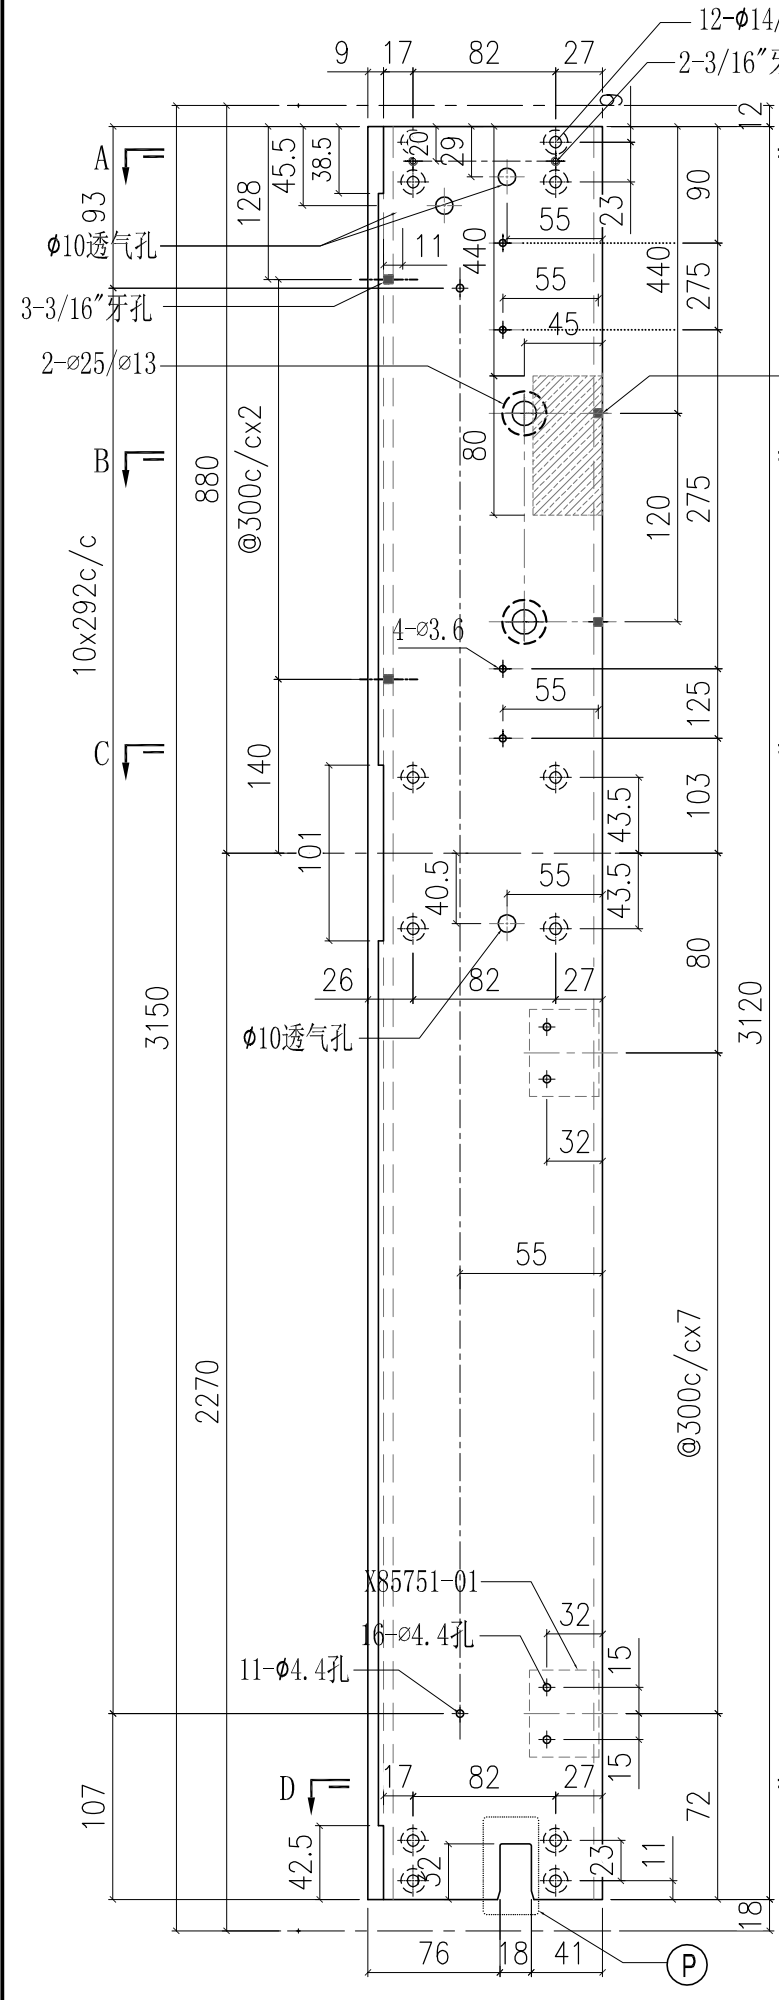


部件编号	颜色
X85725-01LG	深灰色
X85725-01LW	白色

 美特铝质有限公司 MIDI Aluminium Fabricator Ltd.		工程號	J851	類別		物料號	-		
		地盘	青衣190	制圖	W. E. X	2020-07-15	圖號	X85725-01R	
修改	A	採用工廠	✓	地盘	-	圖紙名稱	铝料加工图	復核	-
日期	15/10	材料颜色	-	材料	X85725	批准	-	數量	-
								單件重量	- (KG)

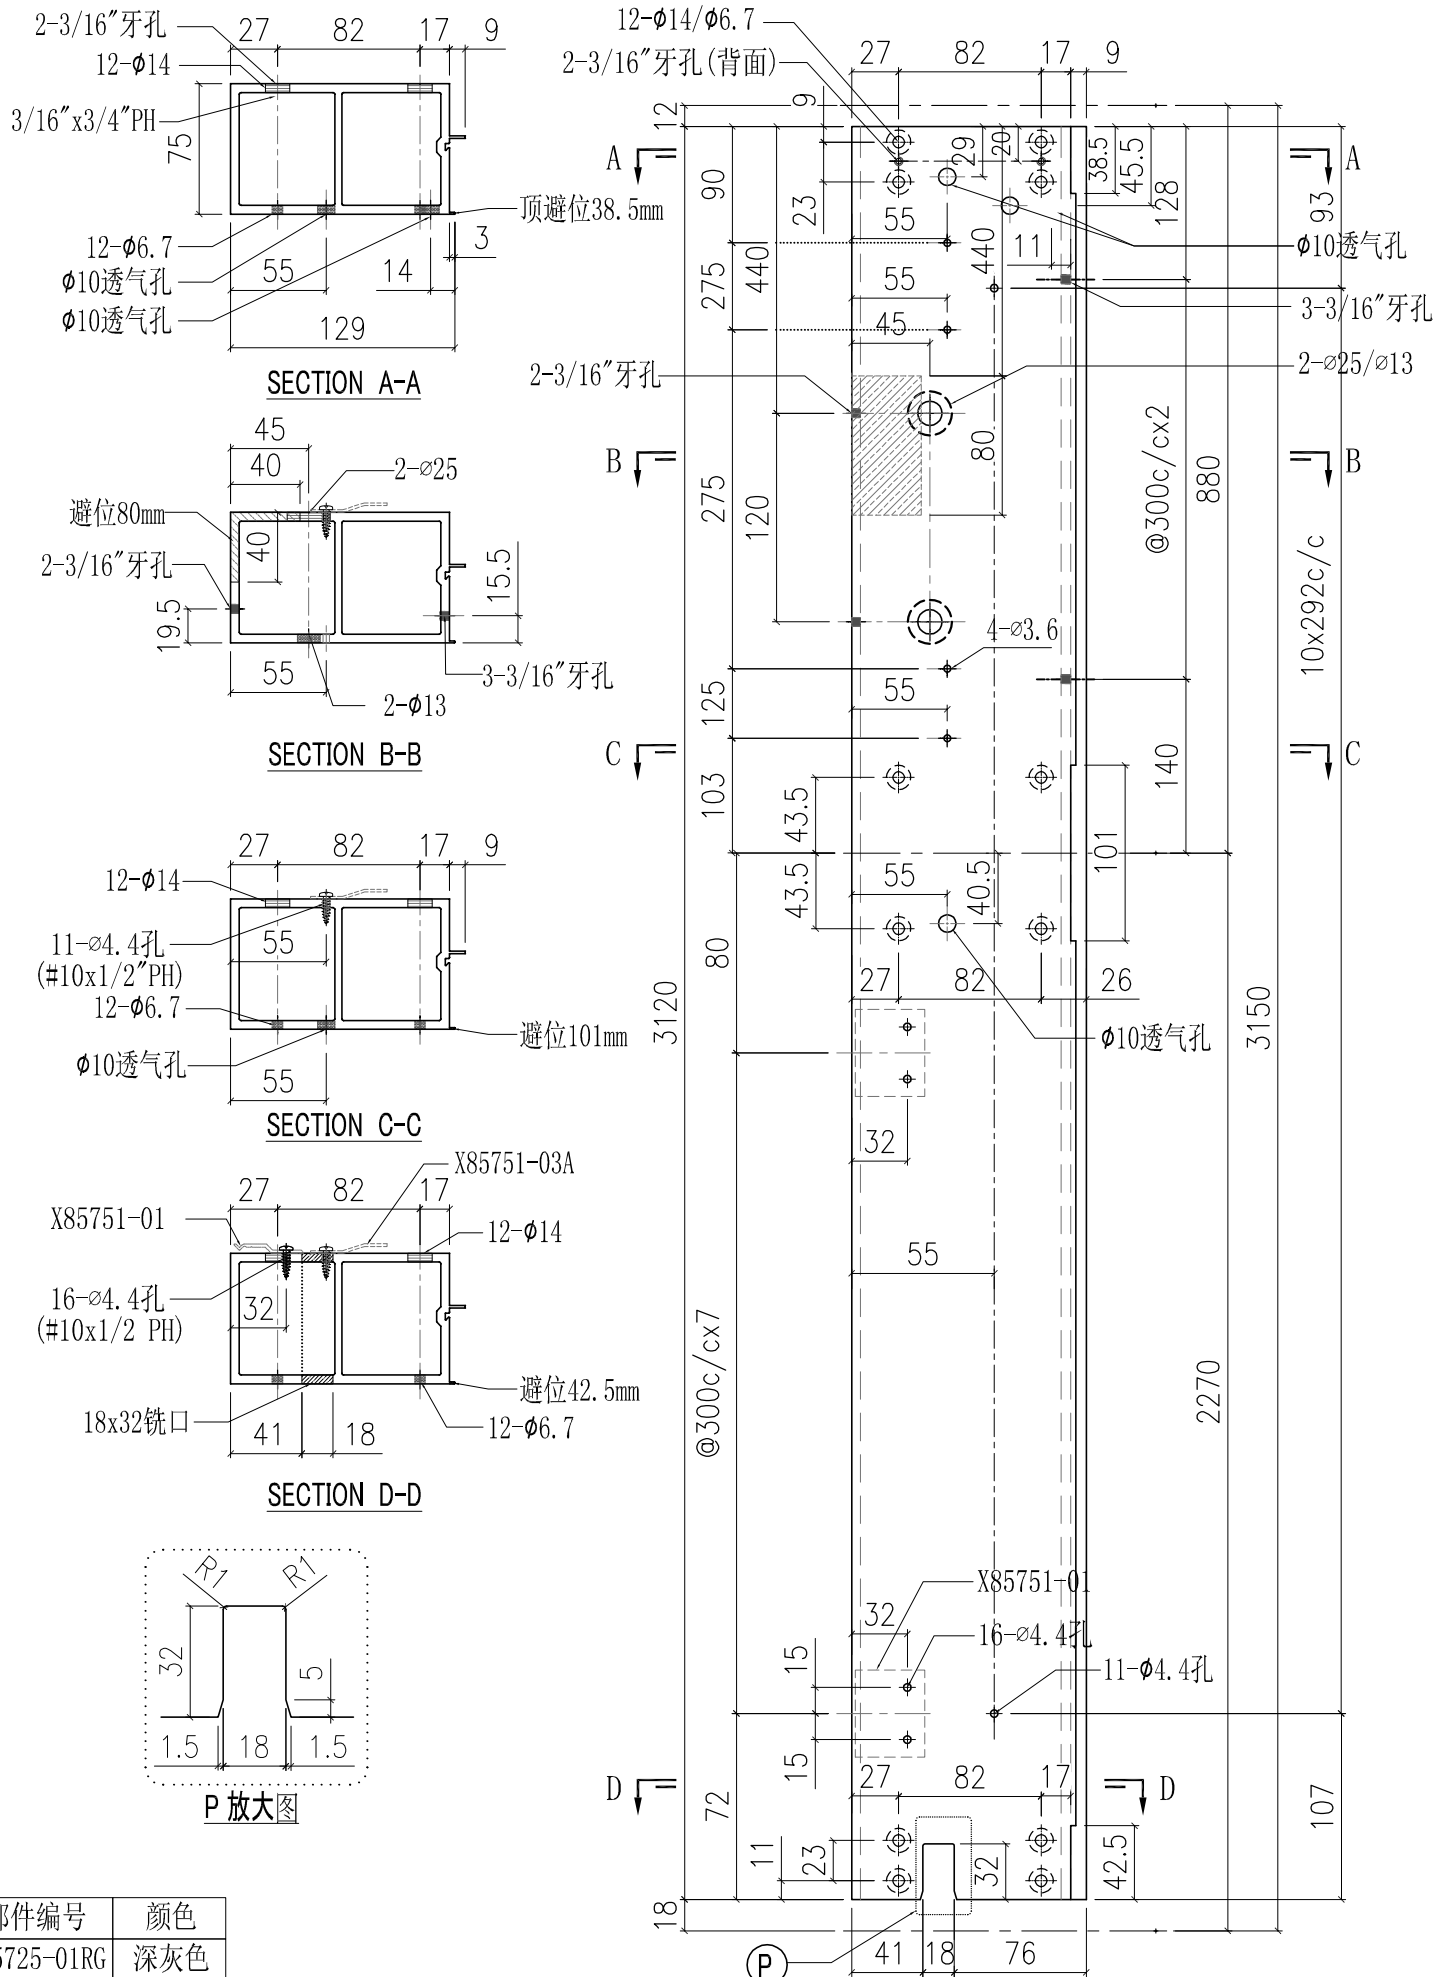


部件编号	颜色
X85725-01RG	深灰色
X85725-01RW	白色

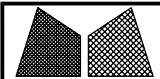


美特铝质有限公司
MIDI Aluminium Fabricator Ltd.

工程號	J851	類別		物料號	-							
地盘	青衣190	制圖	W. E. X	2020-07-15	圖號	X85725-02L						
修改	A	採用工廠	✓	地盤	-	图纸名称	铝料加工图	復核	-	-	數量	-
日期	15/10	材料颜色	-	材料	X85725	批准	-	-	-	-	單件重量	- (KG)

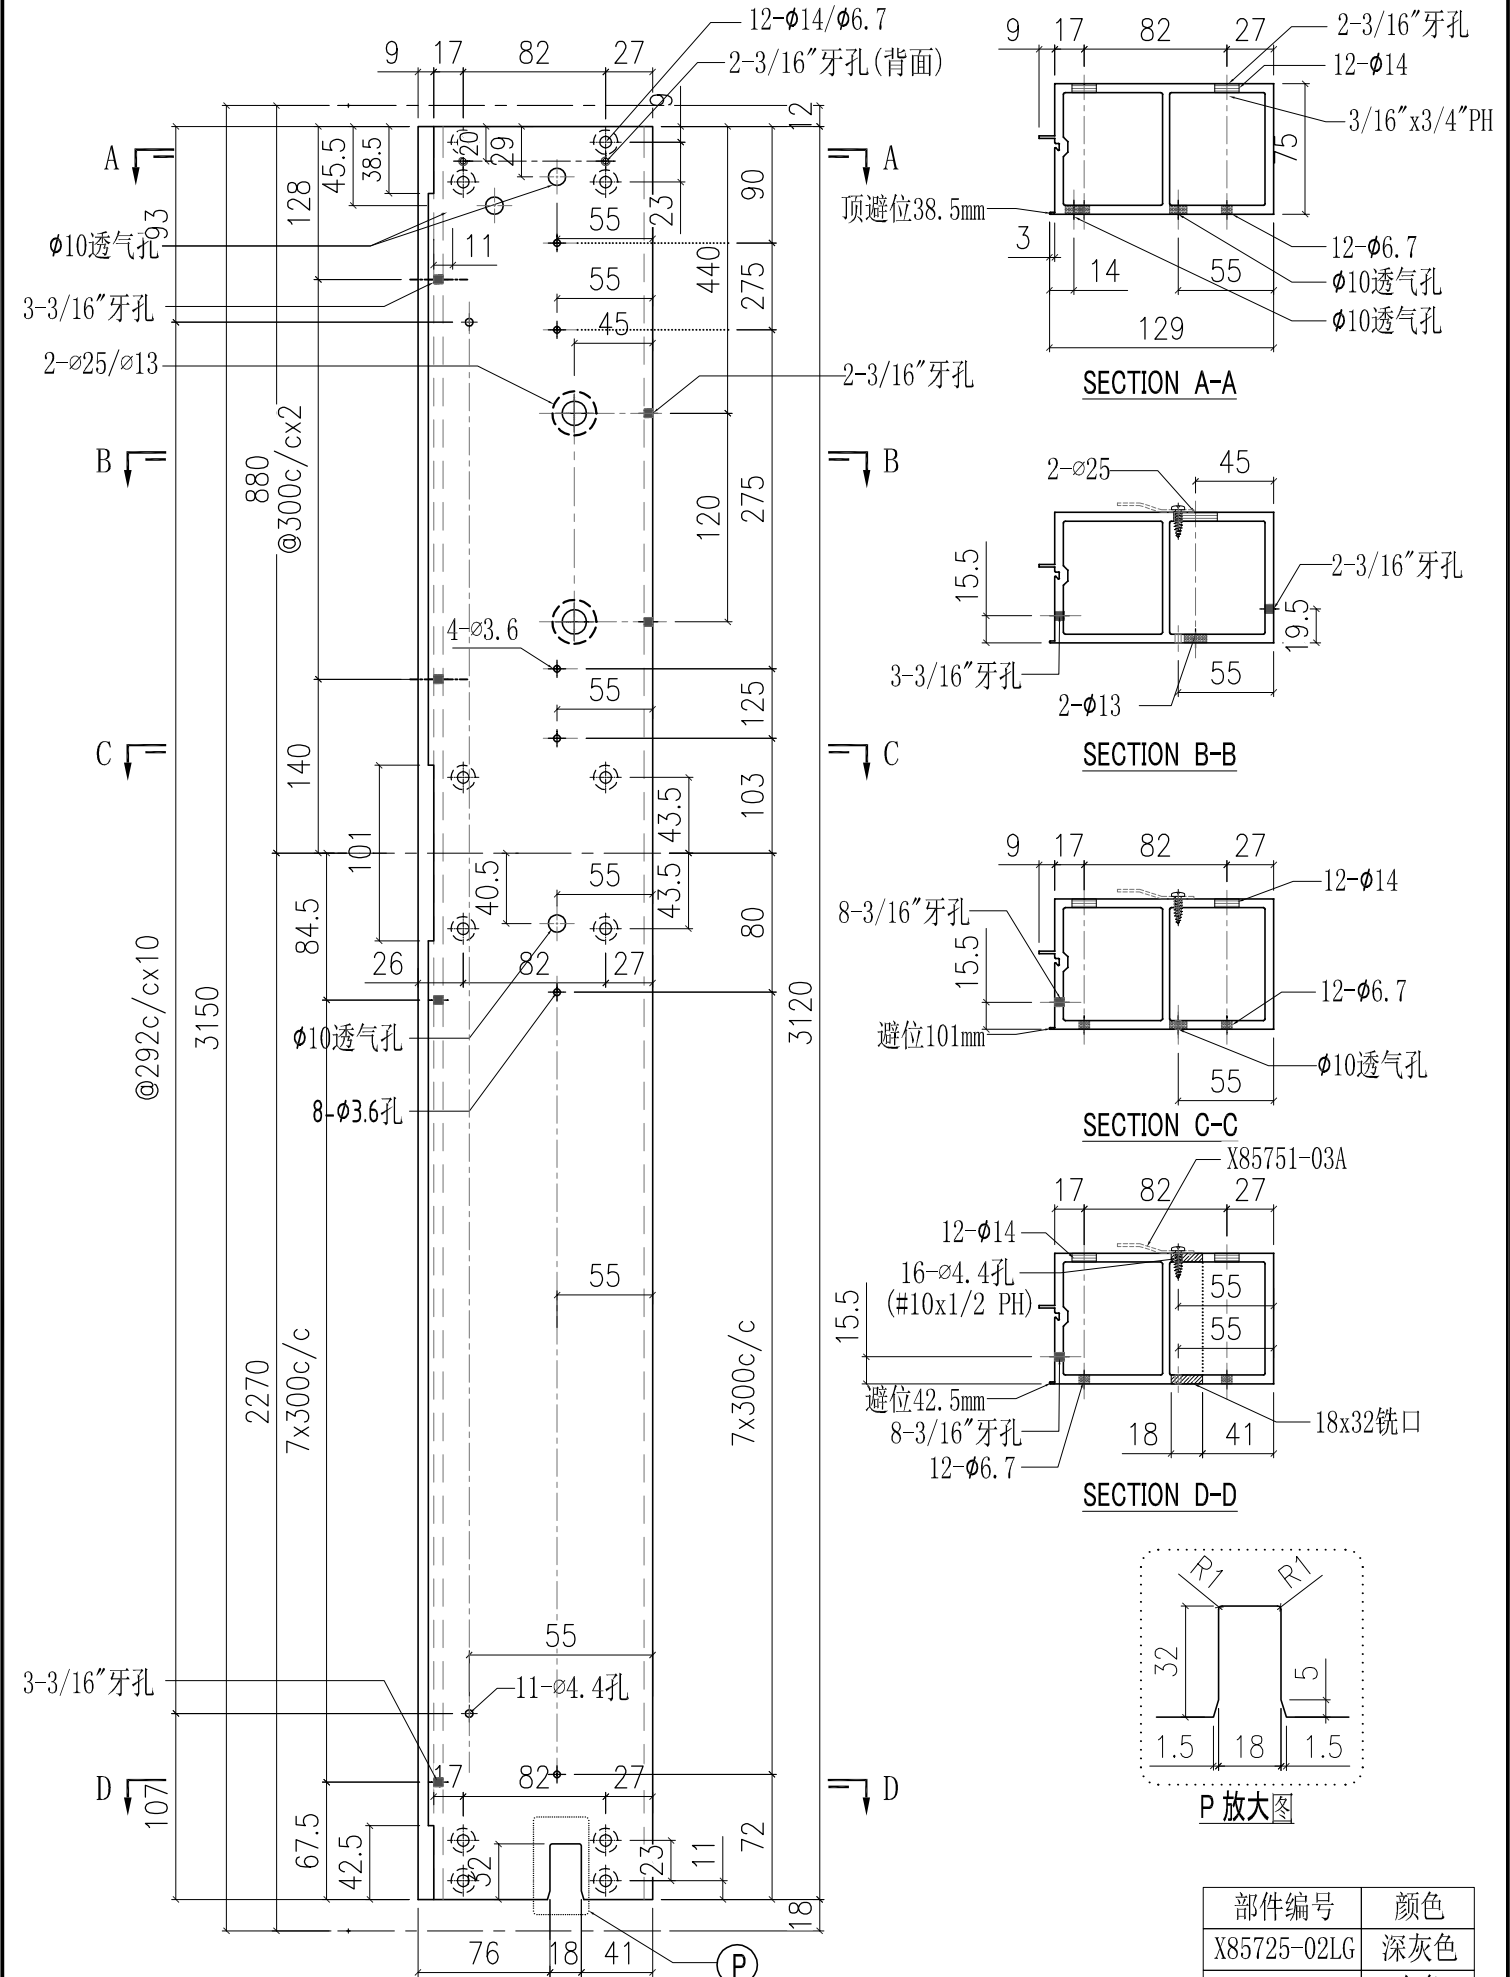


部件编号	颜色
X85725-02LG	深灰色
X85725-02LW	白色

工程號	J851	類別		物料號	-		
地盘	青衣190	制圖	W. E. X	2020-07-15	圖號	X85725-02R	
修改	A	採用工廠	✓	地盤	-	數量	-
日期	15/10	材料颜色	-	图纸名称	铝料加工图	復核	-
				材料	X85725	批准	-
						單件重量	- (KG)






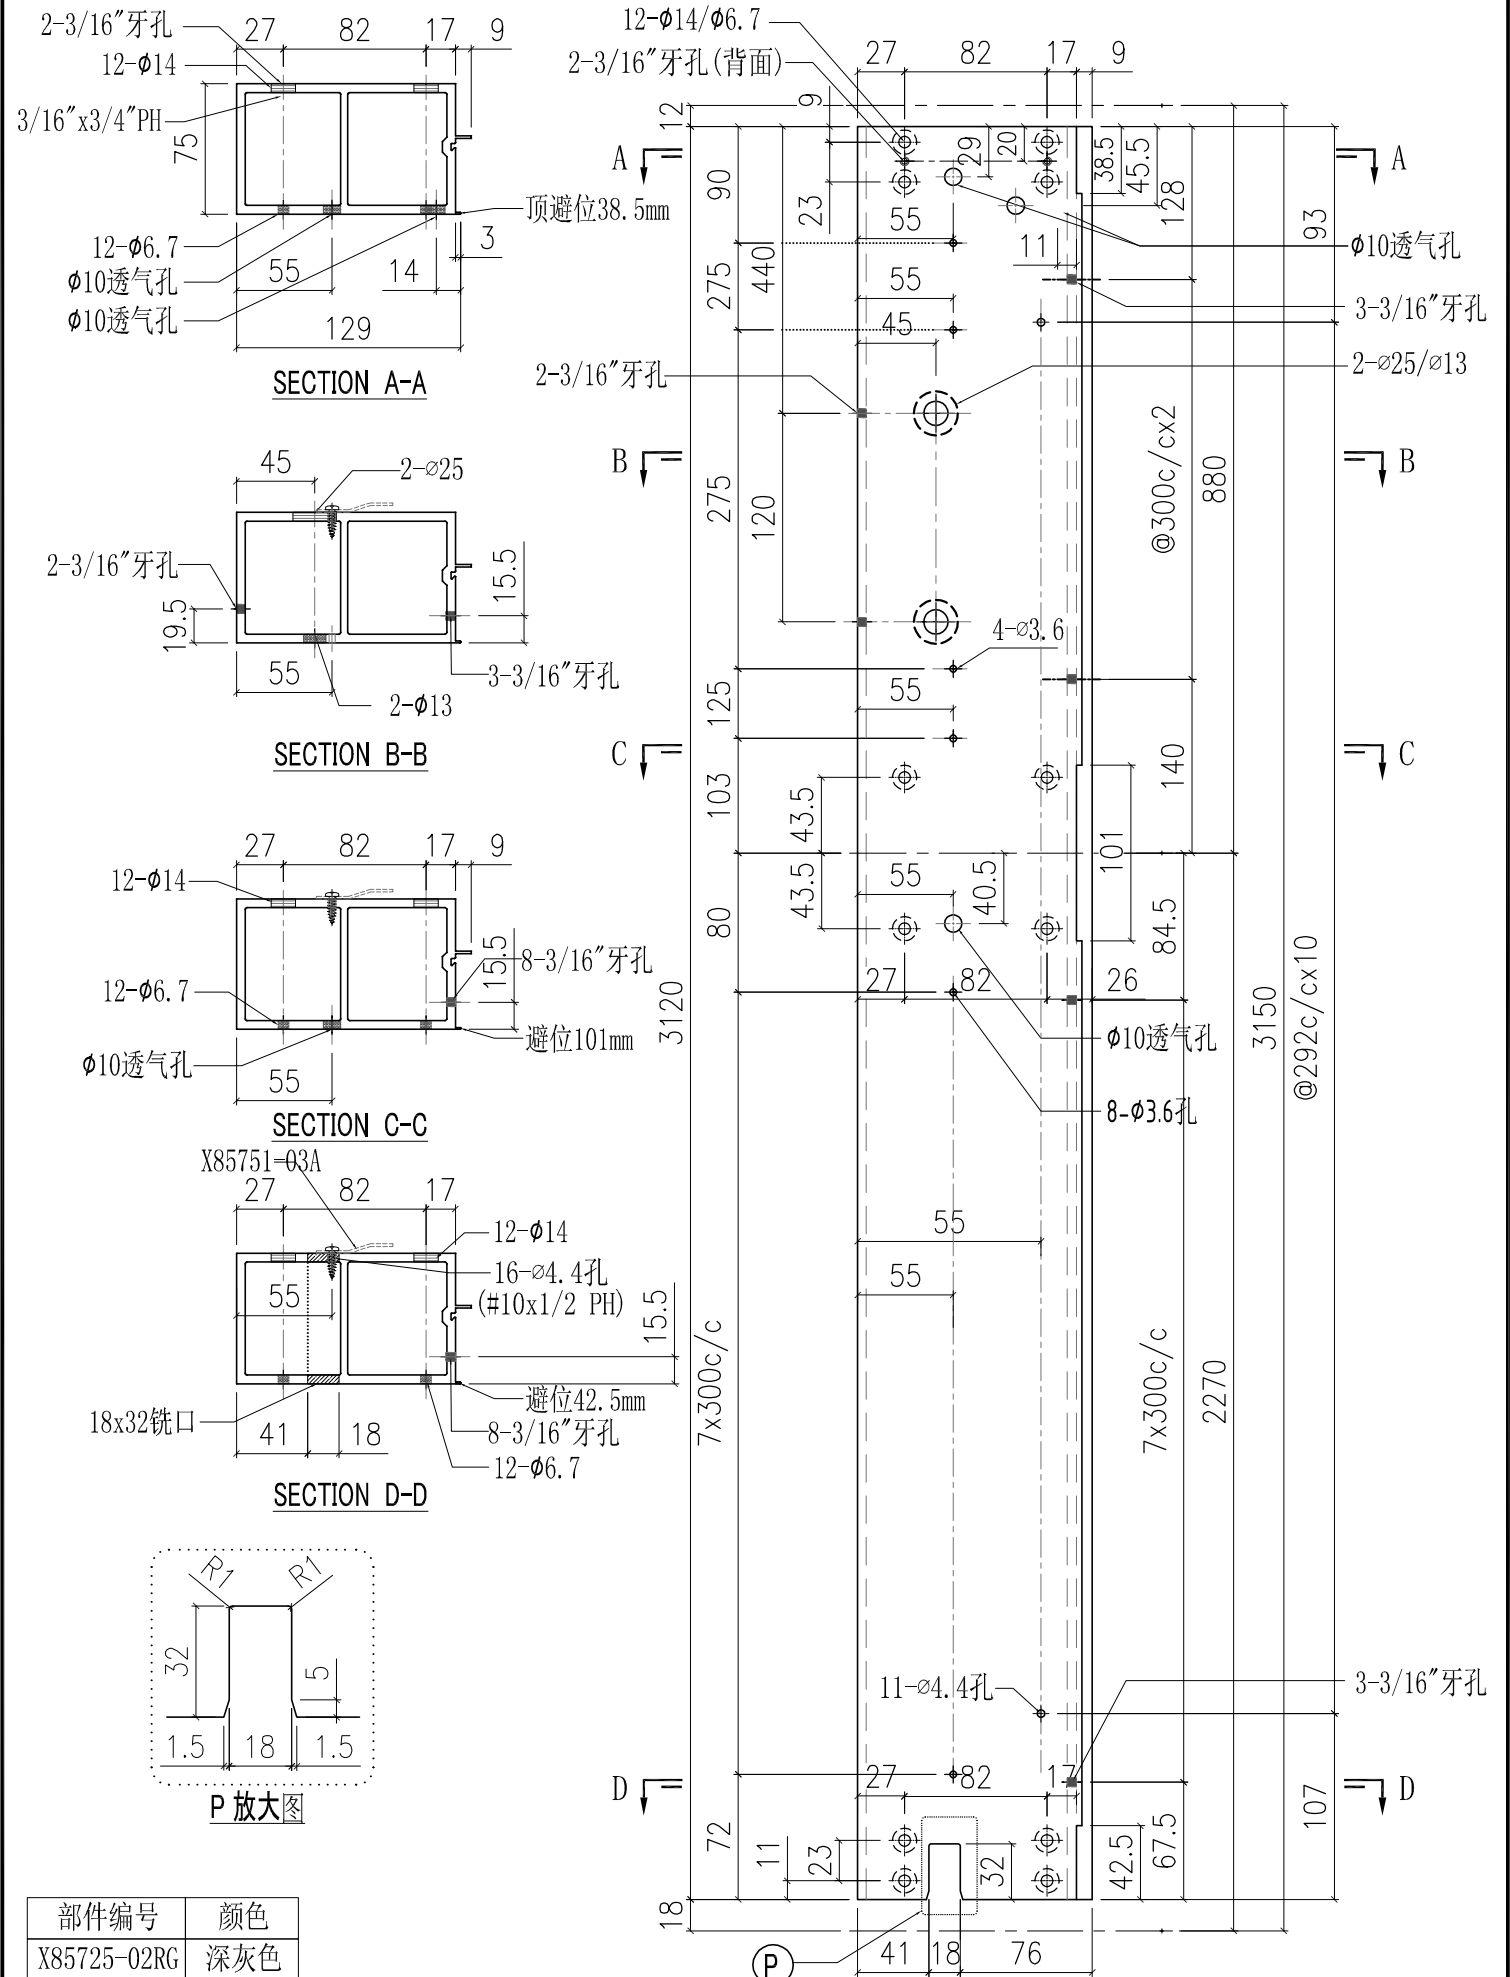


部件编号	颜色
X85725-02RG	深灰色
X85725-02RW	白色

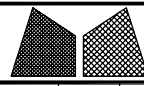


美特鋁質有限公司
MIDI Aluminium Fabricator Ltd.

工程號	J851	類別		物料號	-		
地盤	青衣190	制圖	W. E. X	2020-07-15	圖號	X85725-03L	
修改	A	採用工廠	✓	地盤	-	數量	-
日期	15/10	材料顏色	-	材料	X85725	批准	-
		图纸名称	铝料加工图			單件重量	- (KG)

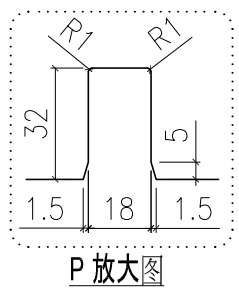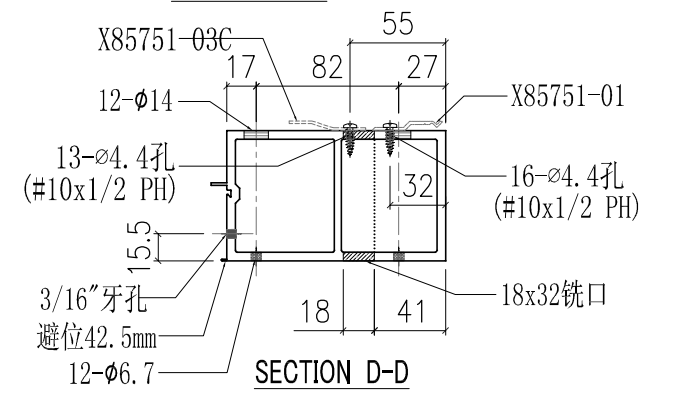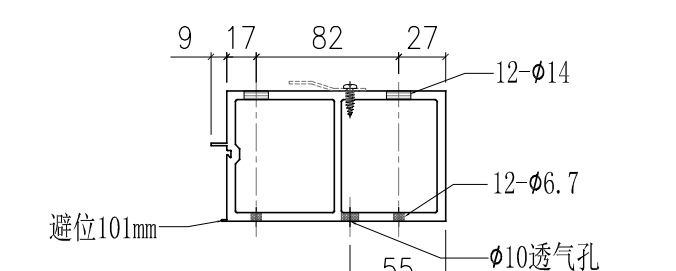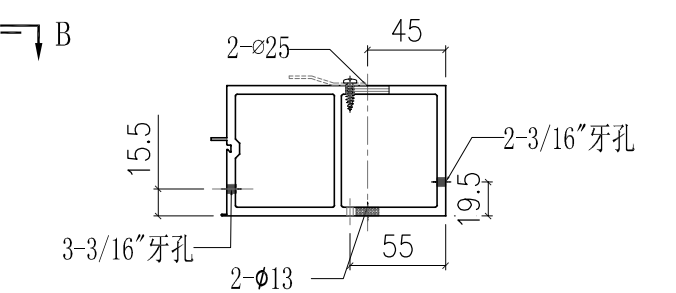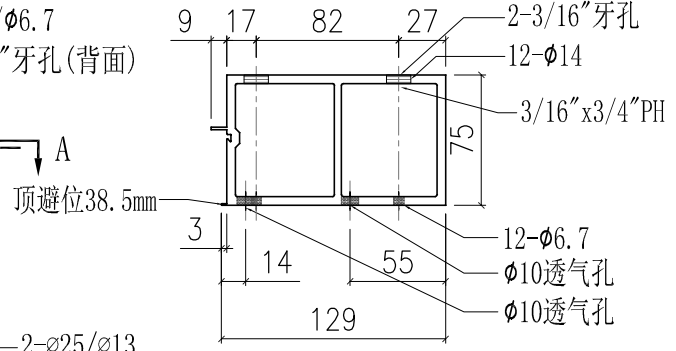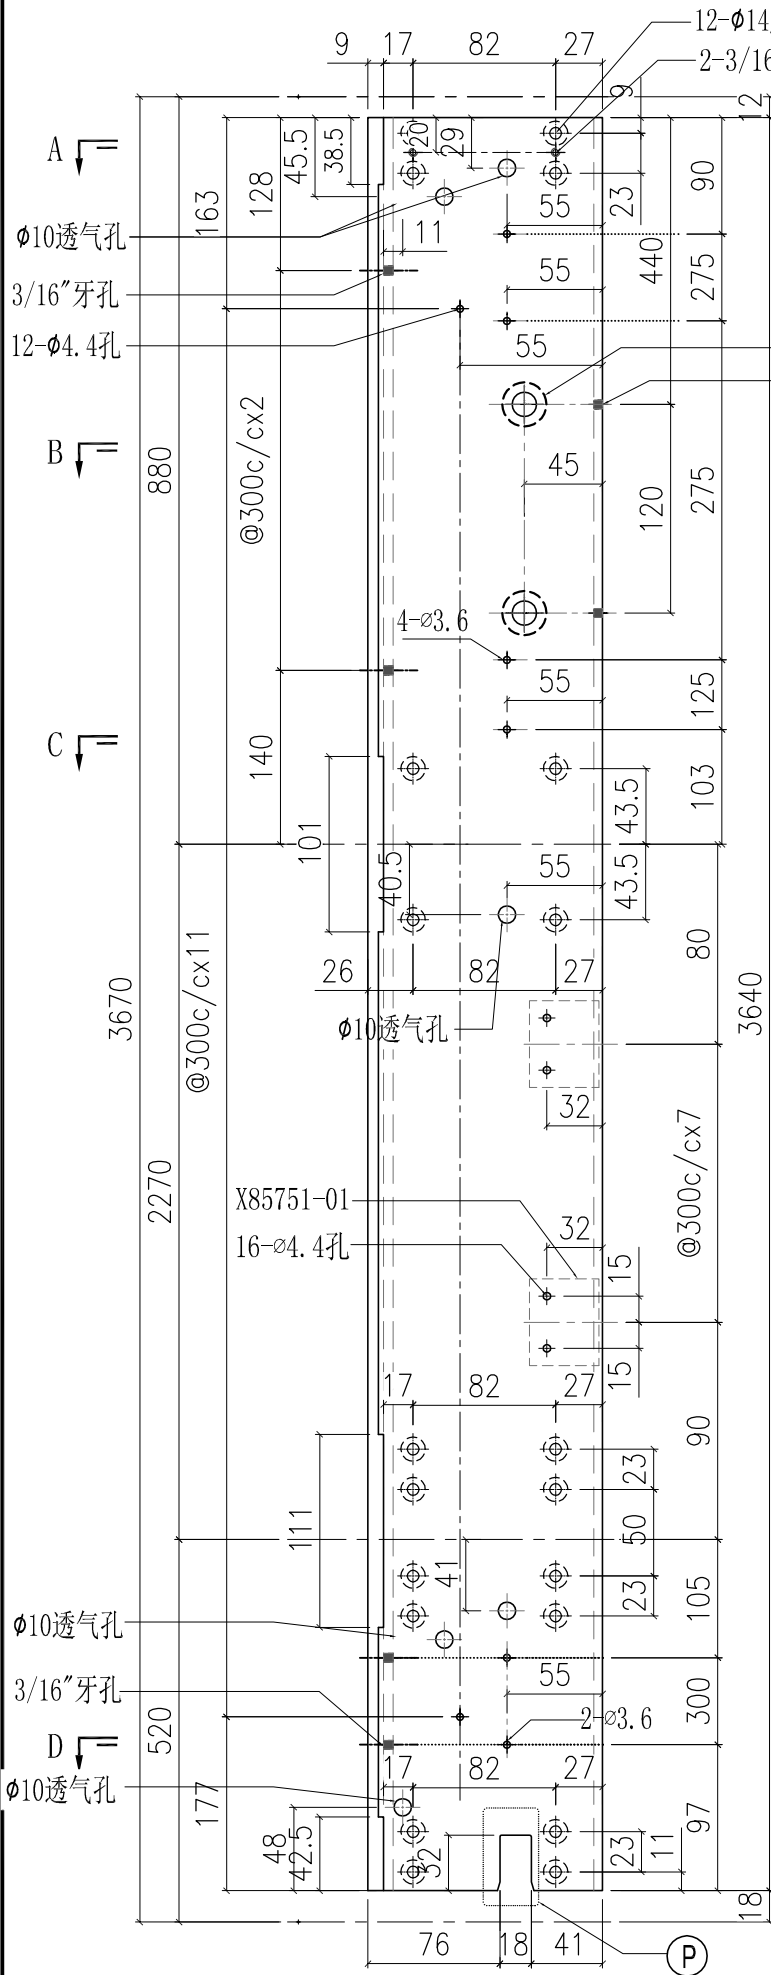


顏色	部件编号
深灰色	X85725-03LG
白色	X85725-03LW

 美特铝质有限公司 MIDI Aluminium Fabricator Ltd.		工程號	J851	類別		物料號	-
修改	A	採用工廠	✓	地盤	-	圖號	X85725-03R
日期	15/10	材料顏色	-	图纸名称	铝料加工图	數量	-
				材料	X85725	單件重量	- (KG)

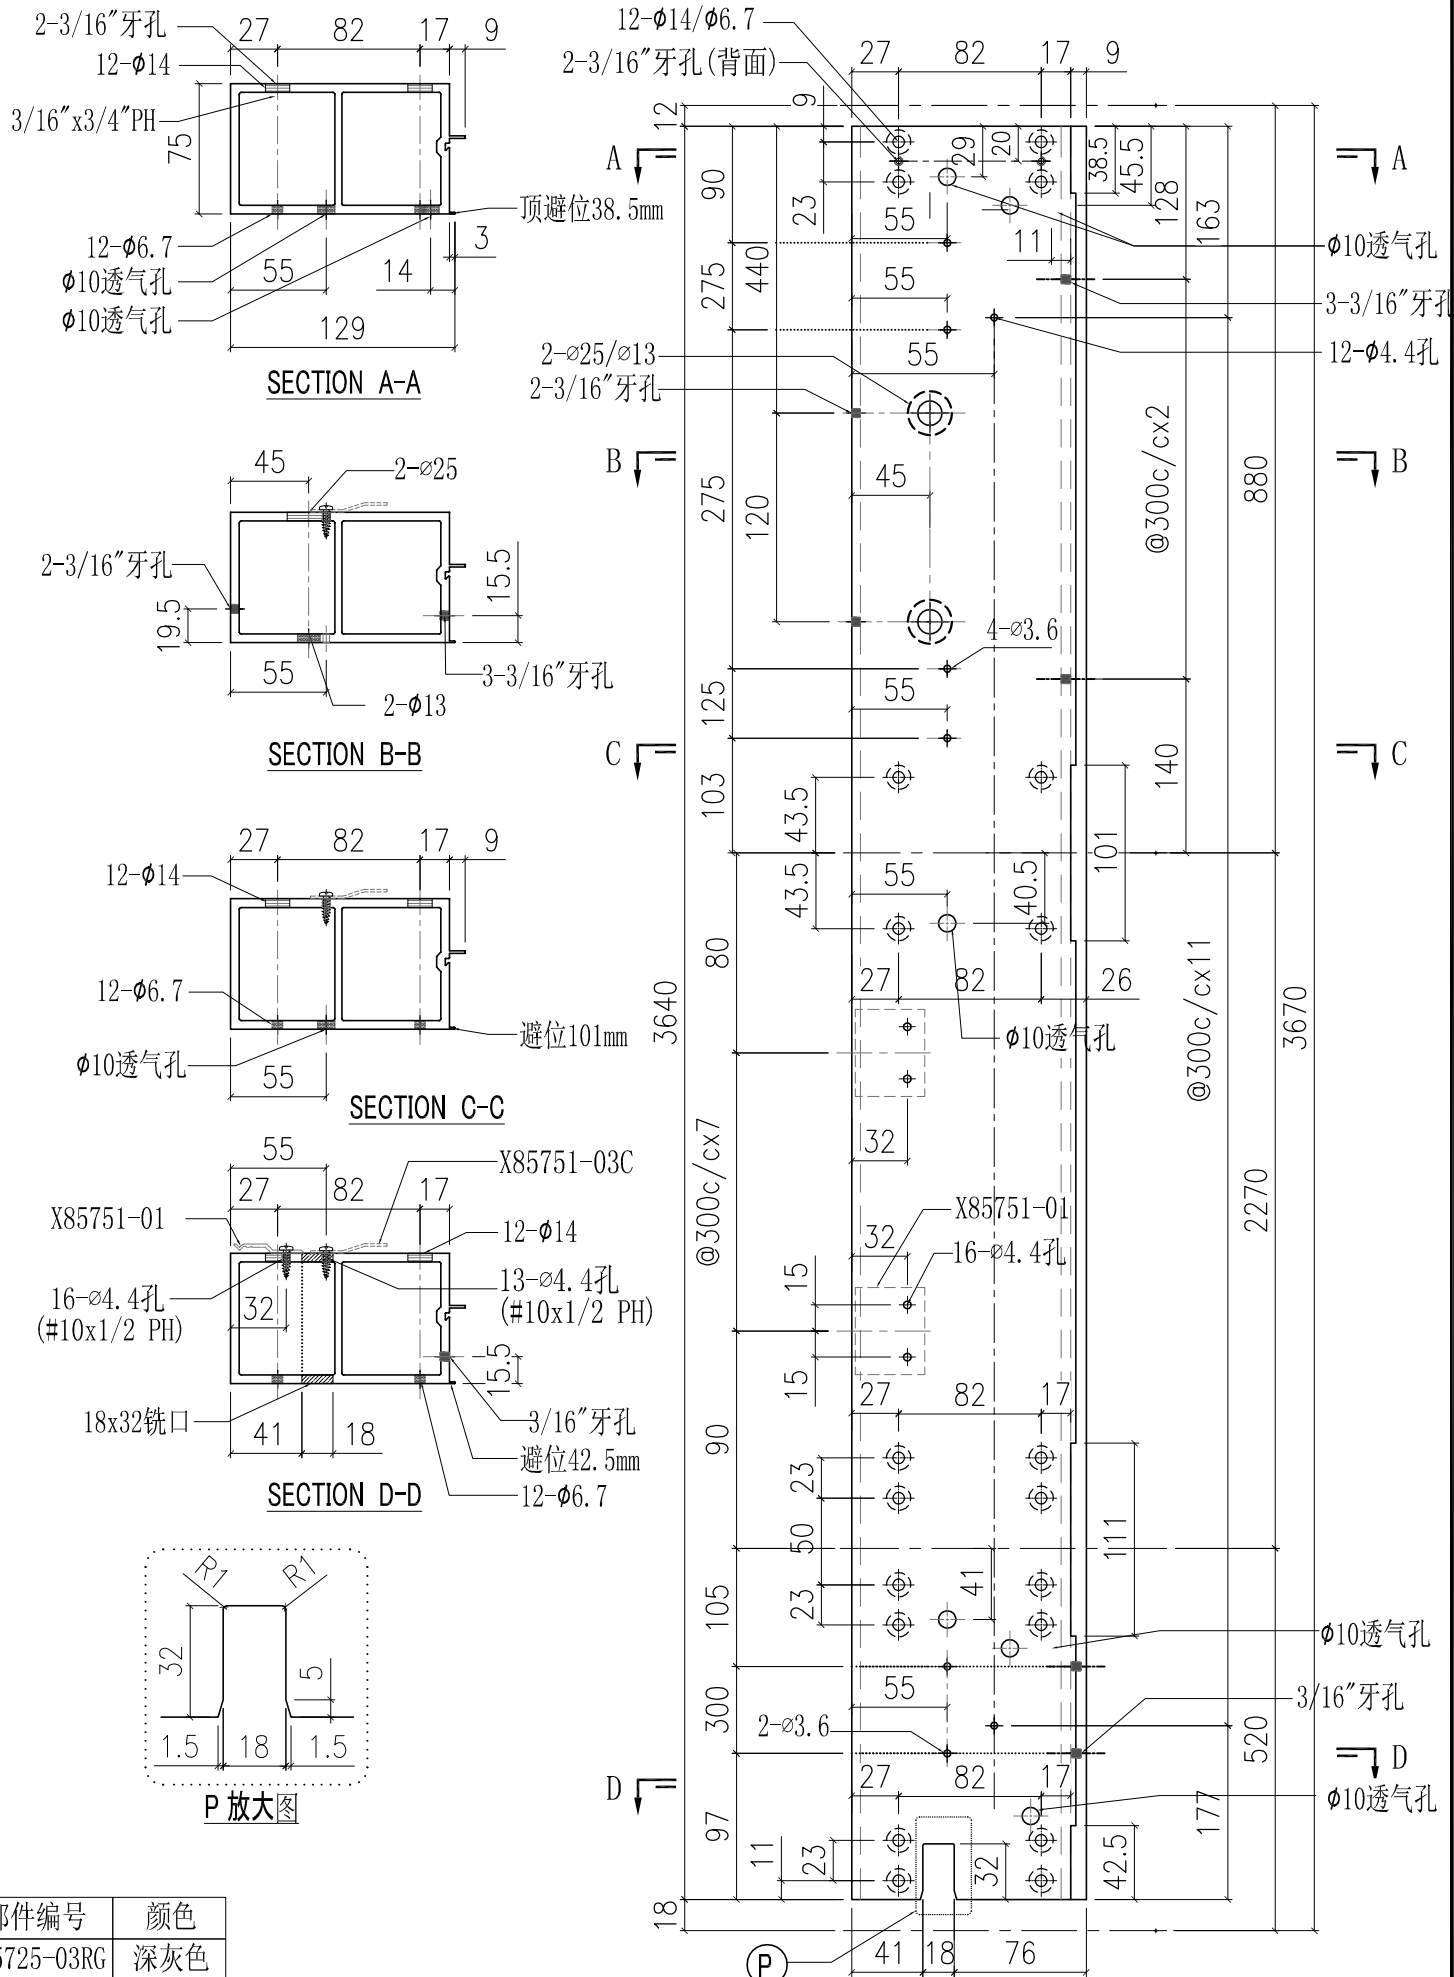


部件编号	颜色
X85725-03RG	深灰色
X85725-03RW	白色

工程號	J851	類別		物料號	-		
地盘	青衣190	制圖	W. E. X	2020-07-15	圖號	X85725-04L	
修改	A	採用工廠	✓	地盤	-	數量	-
日期	15/10	材料颜色	-	图纸名称	铝料加工图	復核	-
				材料	X85725	批准	-
						單件重量	- (KG)

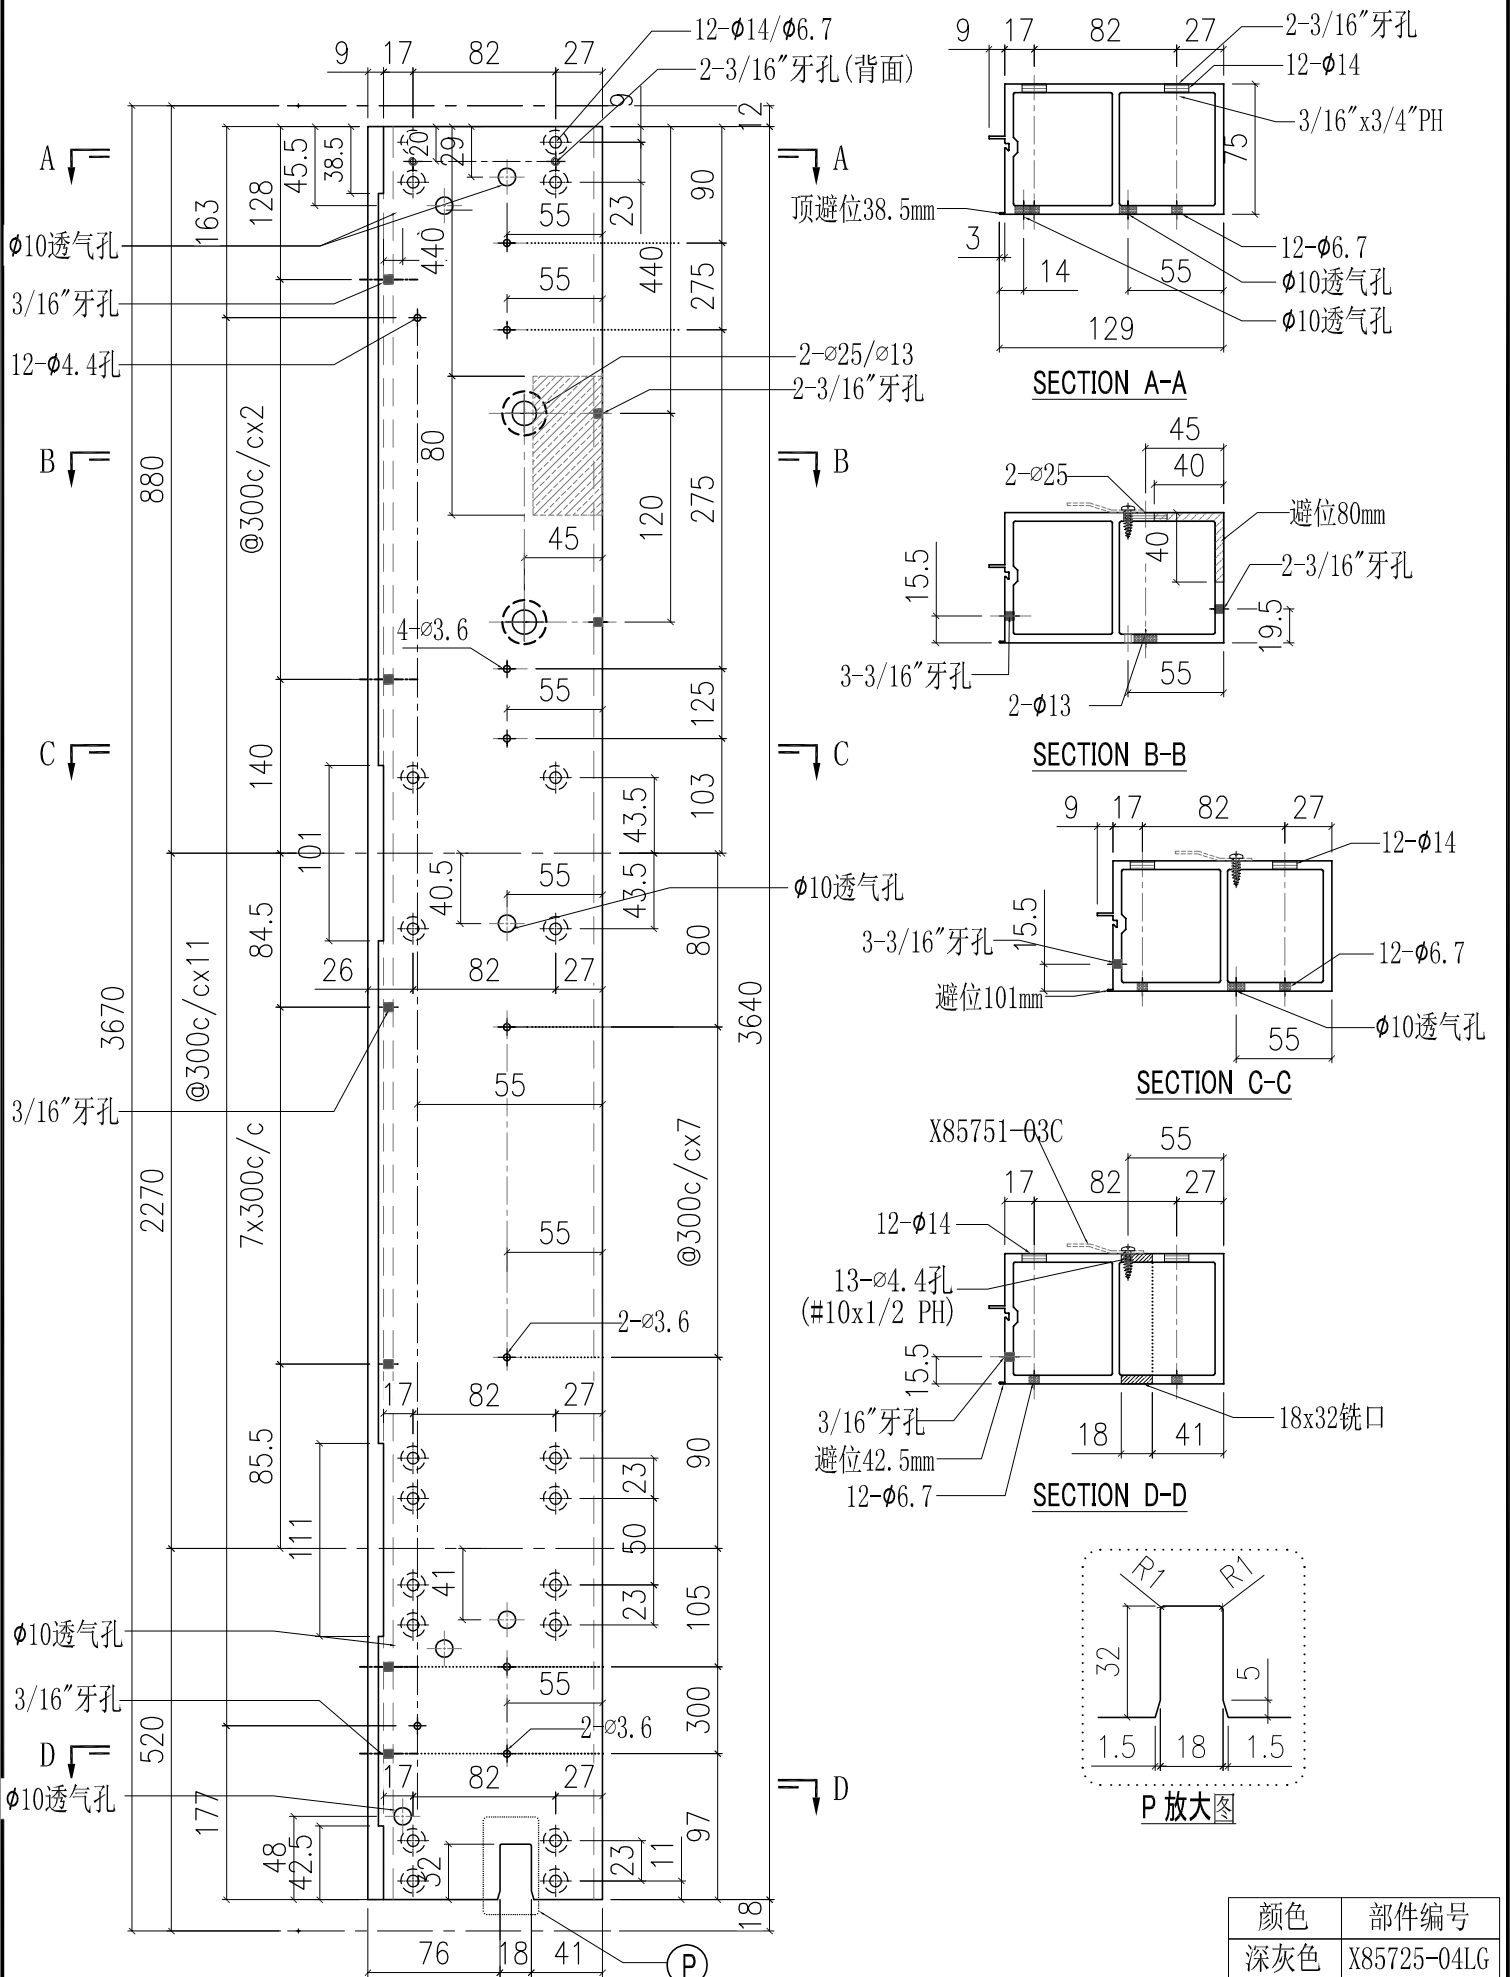


颜色	部件编号
深灰色	X85725-04LG
白色	X85725-04LW

工程號	J851	類別		物料號	-		
地盤	青衣190	制圖	W. E. X	2020-07-15	圖號	X85725-04R	
修改	A	採用工廠	✓	地盤	-	數量	-
日期	15/10	材料顏色	-	圖紙名稱	鋁料加工圖	復核	-
				材料	X85725	批准	-
						單件重量	- (KG)

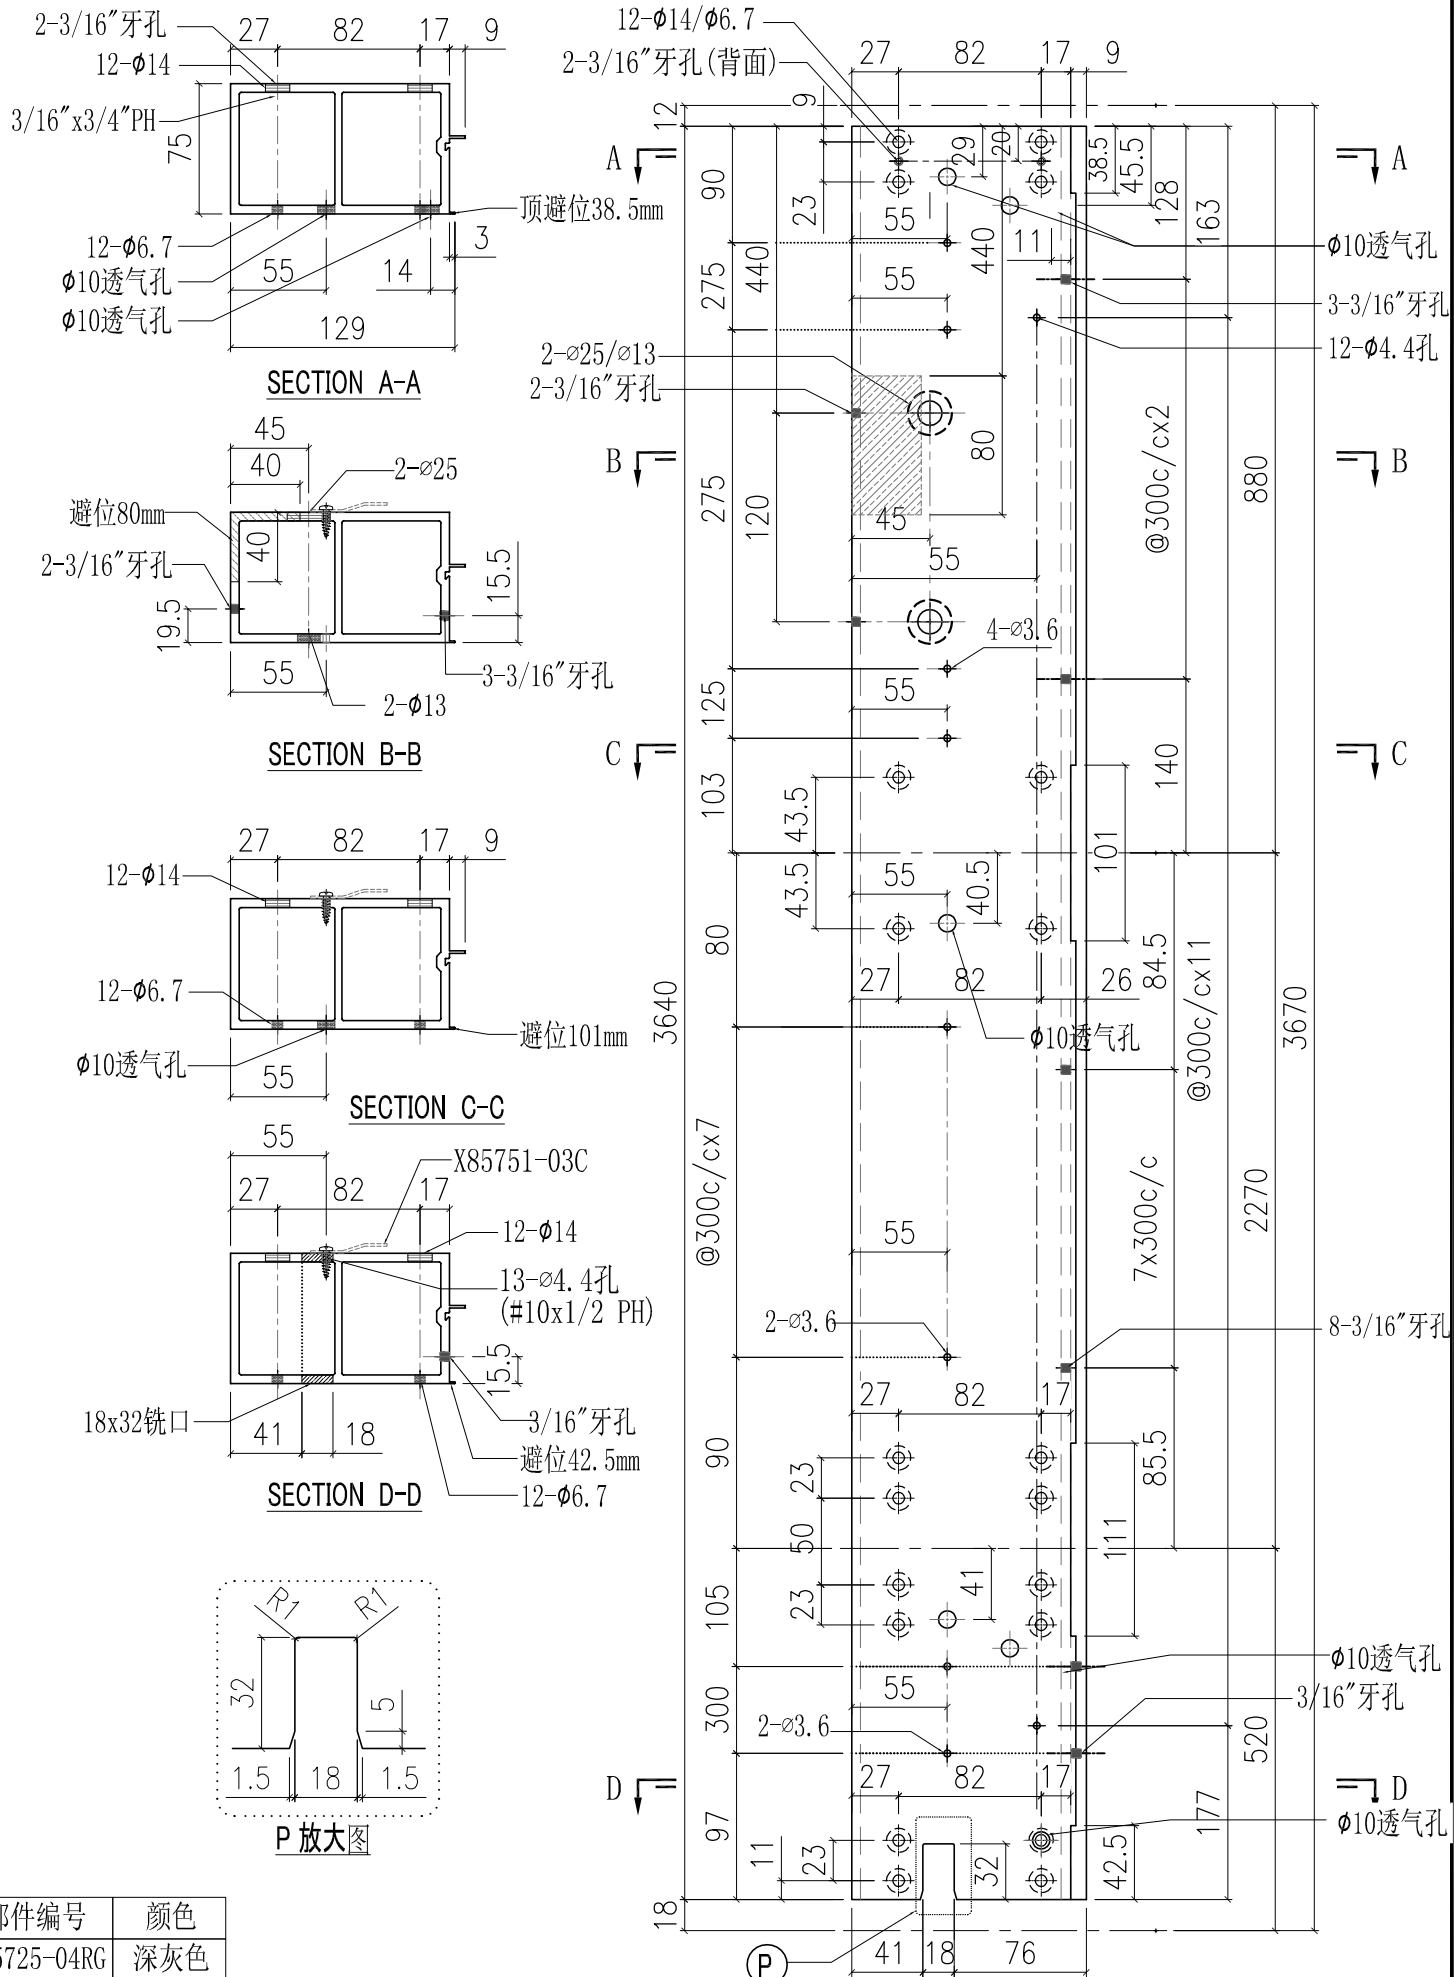


部件编号	颜色
X85725-04RG	深灰色
X85725-04RW	白色

工程號	J851	類別		物料號	-		
地盘	青衣190	制圖	W. E. X	2020-07-15	圖號	X85726-01L	
修改	A	採用工廠	✓	地盤	-	數量	-
日期	15/10	材料颜色	-	图纸名称	铝料加工图	復核	-
				材料	X85726	批准	-
						單件重量	- (KG)

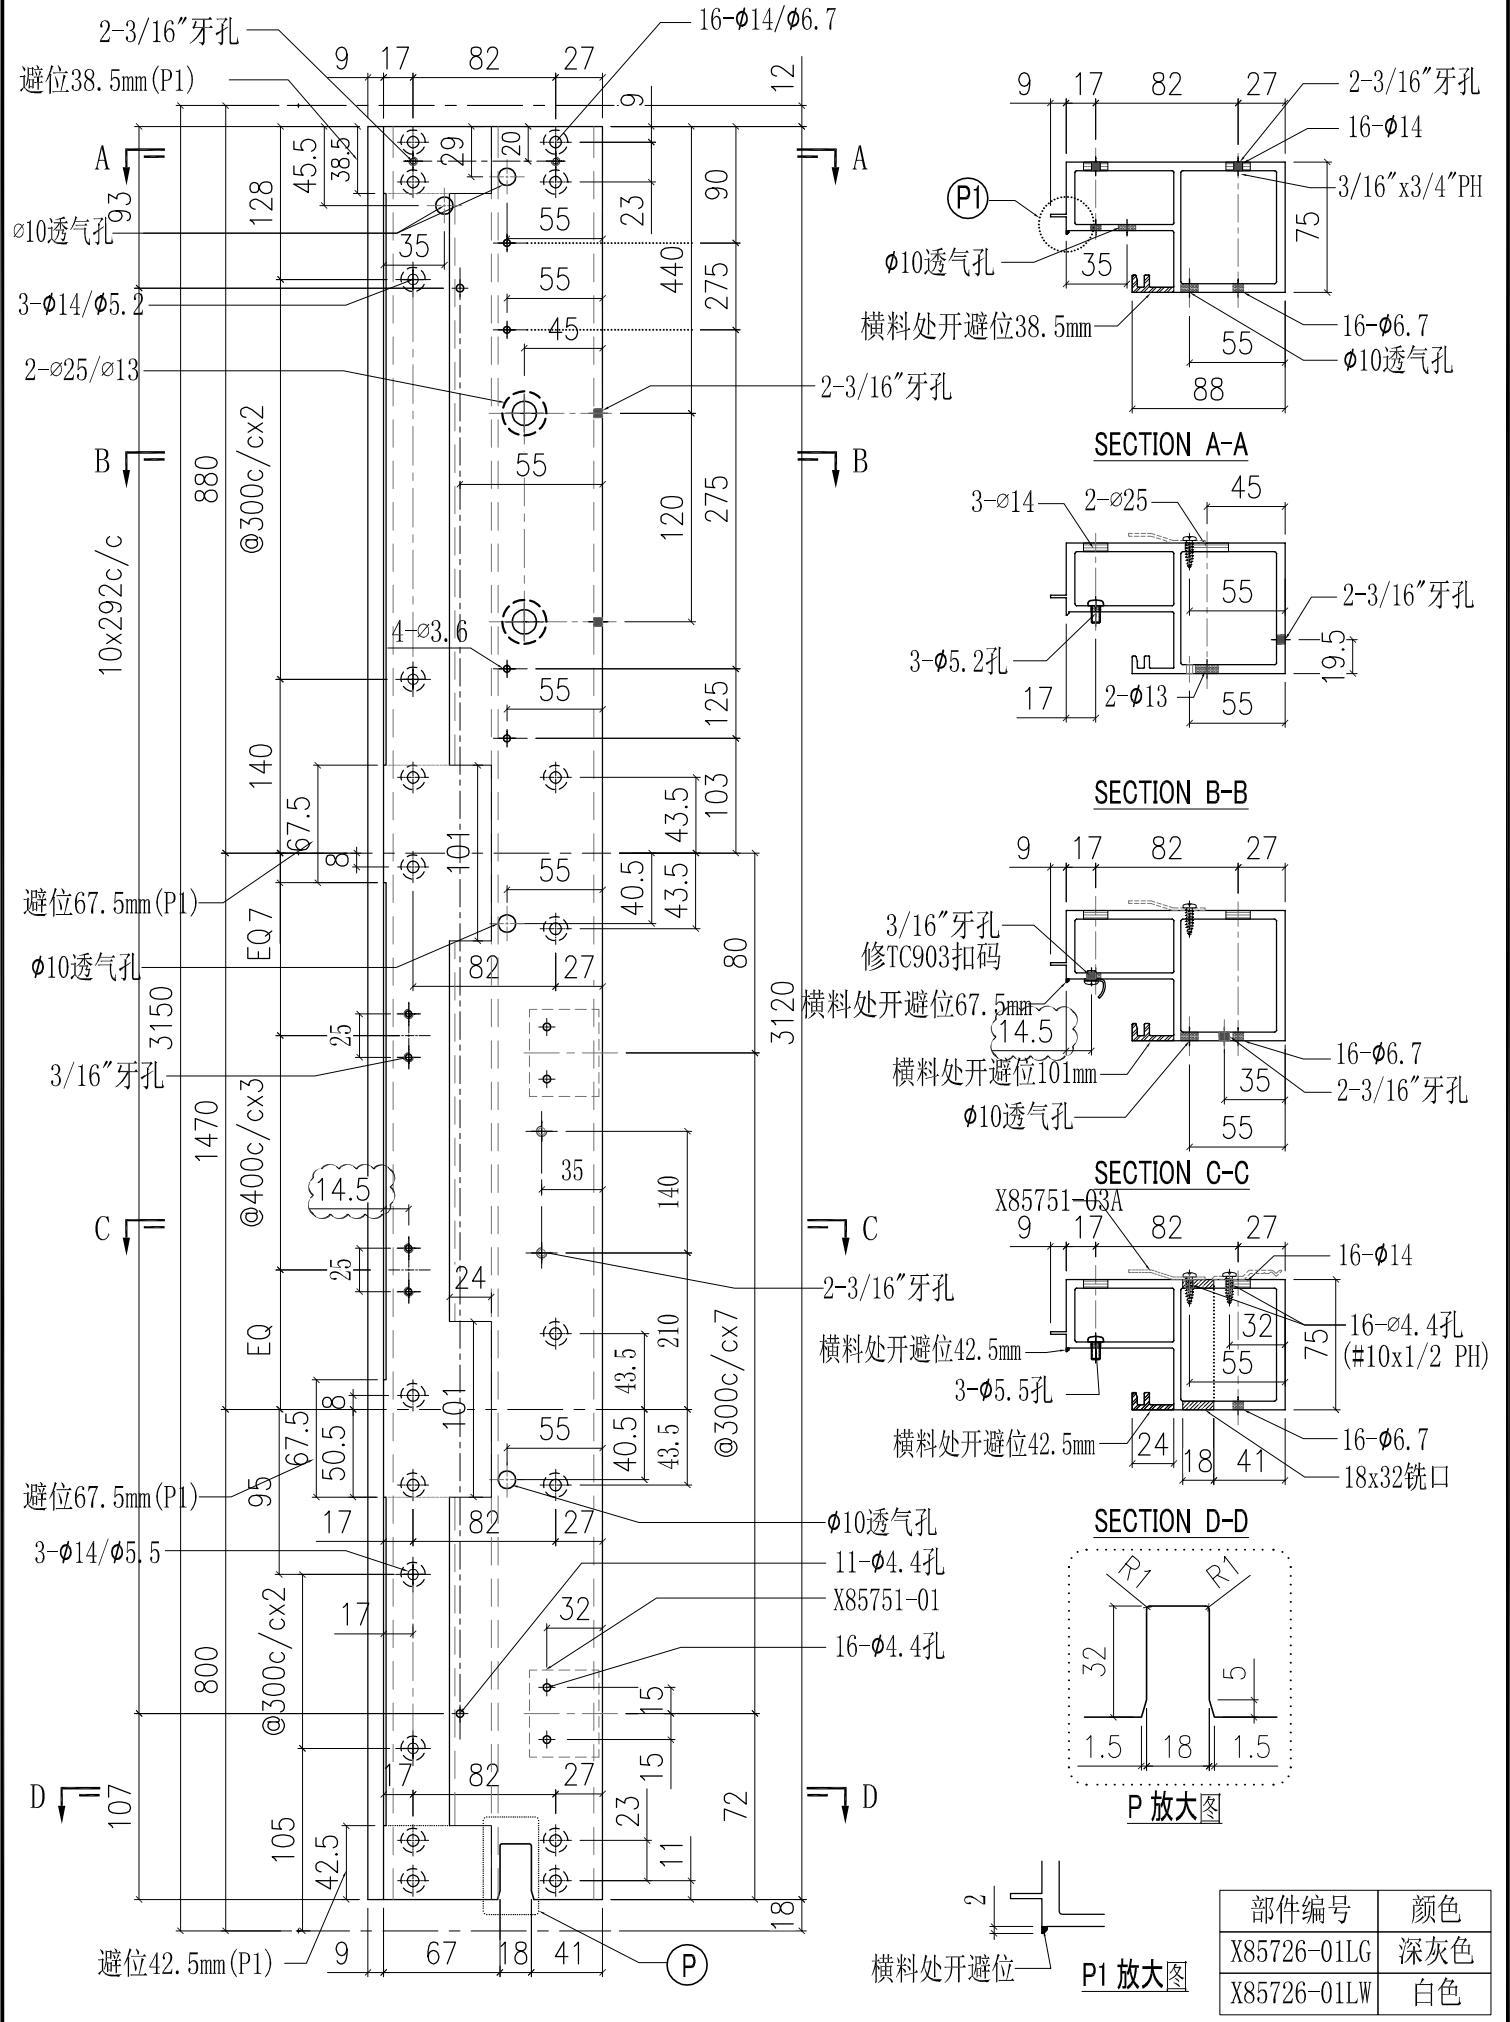


部件编号	颜色
X85726-01LG	深灰色
X85726-01LW	白色


工程號	J851	類別		物料號	-		
地盘	青衣190	制圖	W. E. X	2020-07-15	圖號	X85726-01R	
修改	A	採用工廠	✓	地盤	-	數量	-
日期	15/10	材料颜色	-	图纸名称	铝料加工图	復核	-
				材料	X85726	批准	-
						單件重量	- (KG)

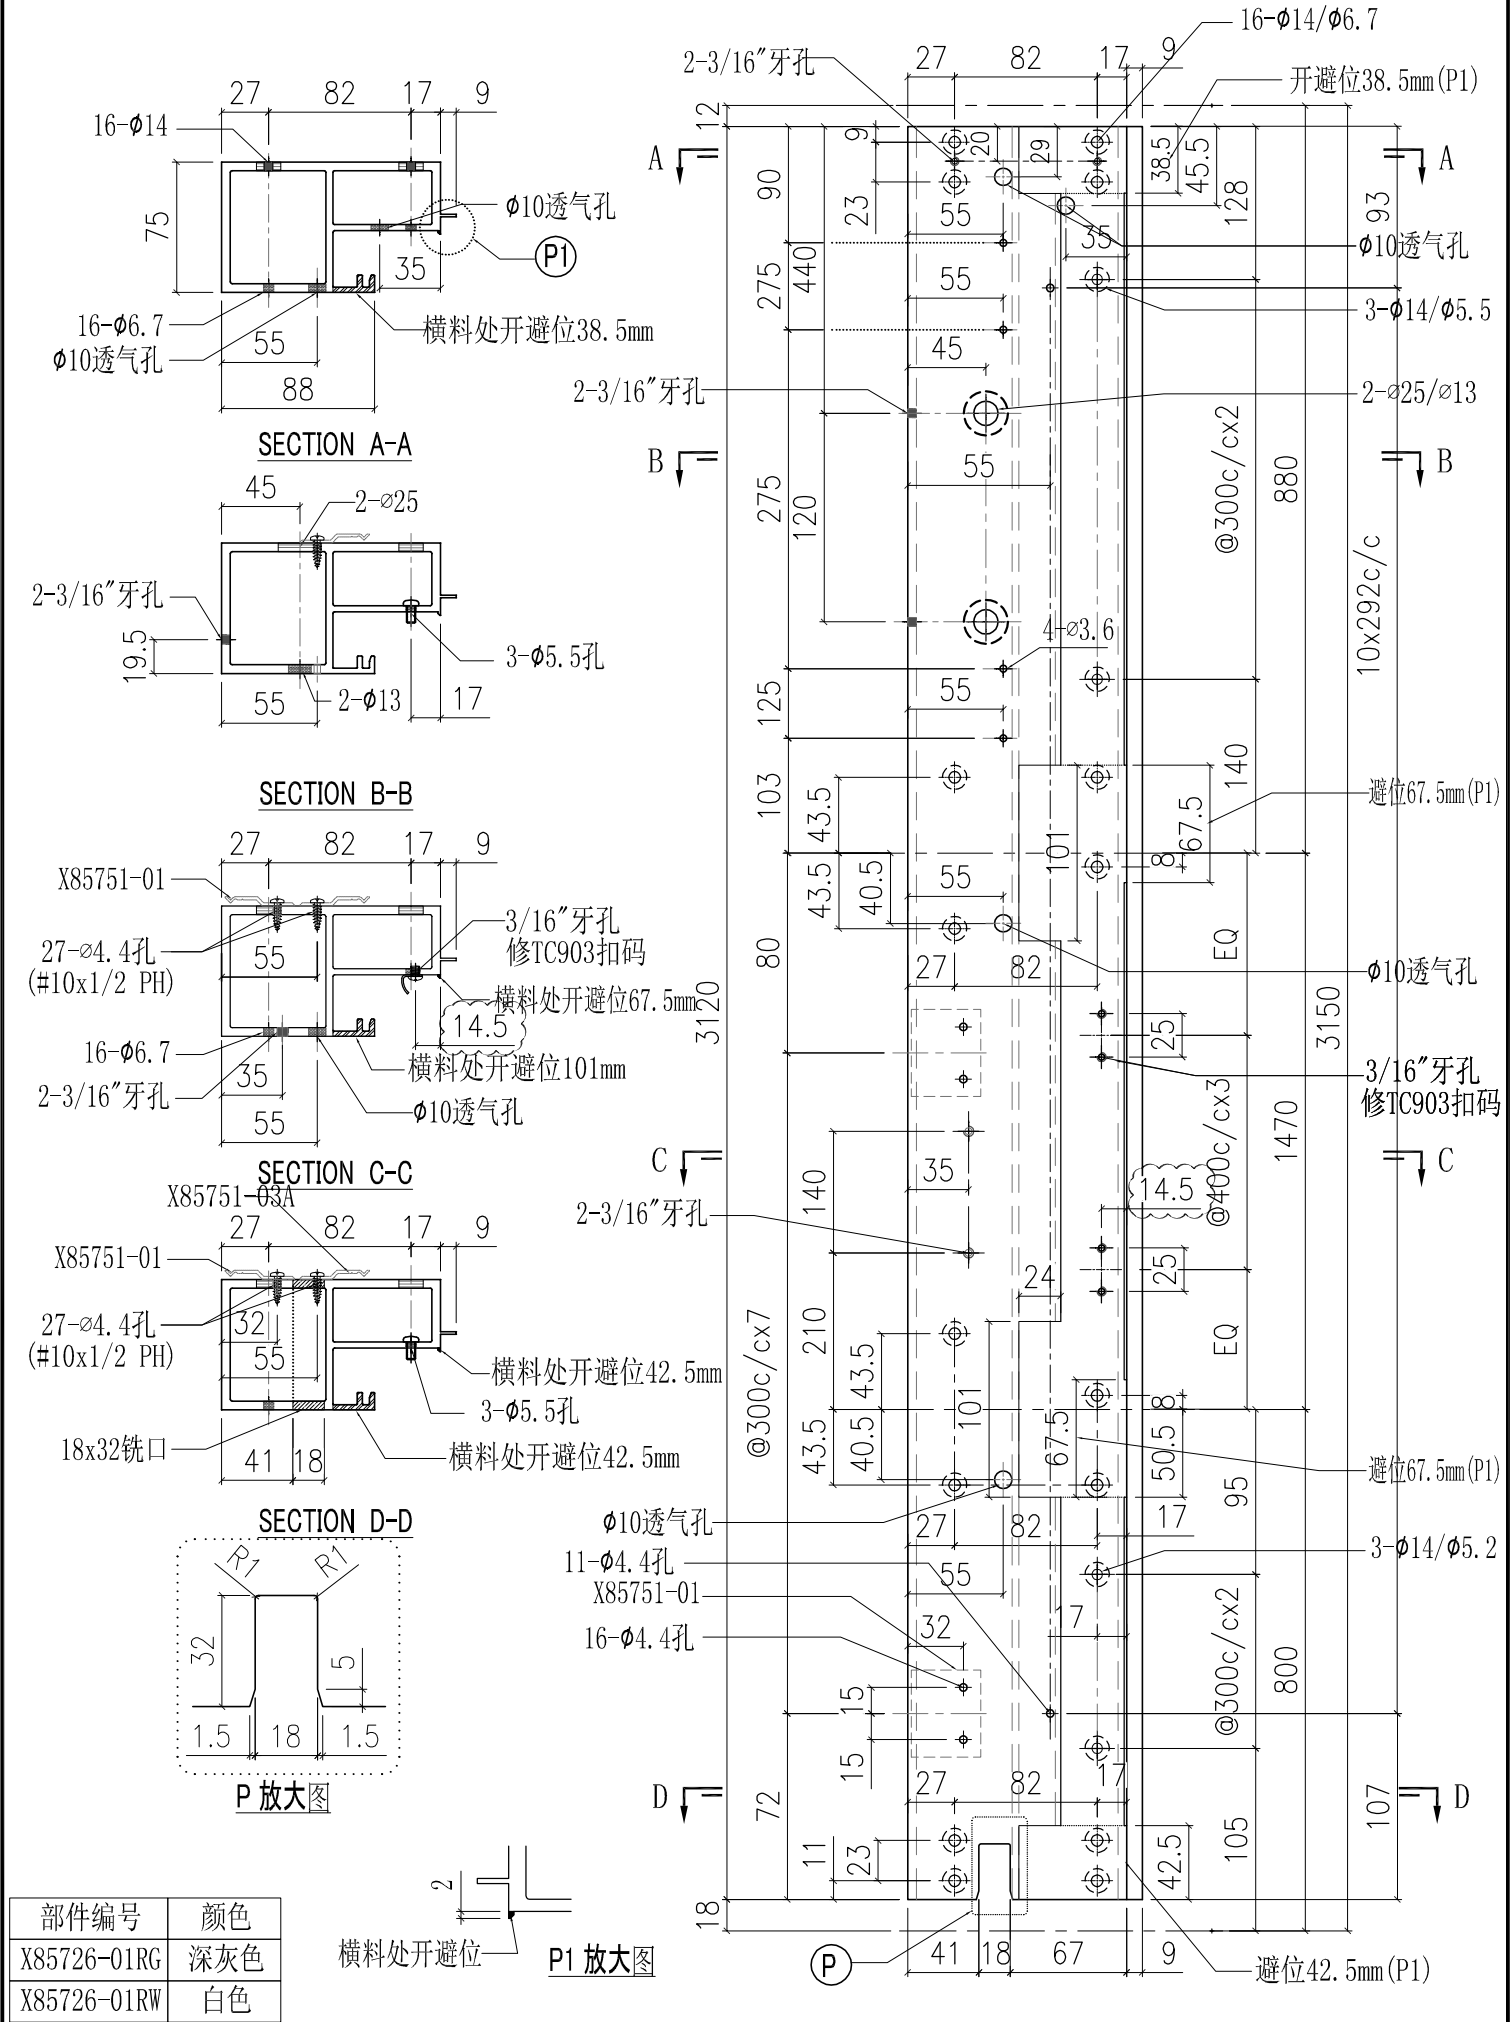


部件编号	颜色
X85726-01RG	深灰色
X85726-01RW	白色

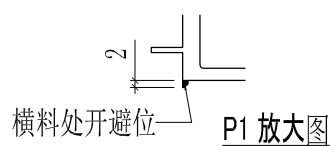








工程號	J851	類別		物料號	-		
地盘	青衣190	制圖	W. E. X	2020-07-15	圖號	X85726-02R	
修改	A	採用工廠	✓	地盤	-	數量	-
日期	15/10	材料颜色	-	图纸名称	铝料加工图	復核	-
				材料	X85726	批准	-
						單件重量	- (KG)

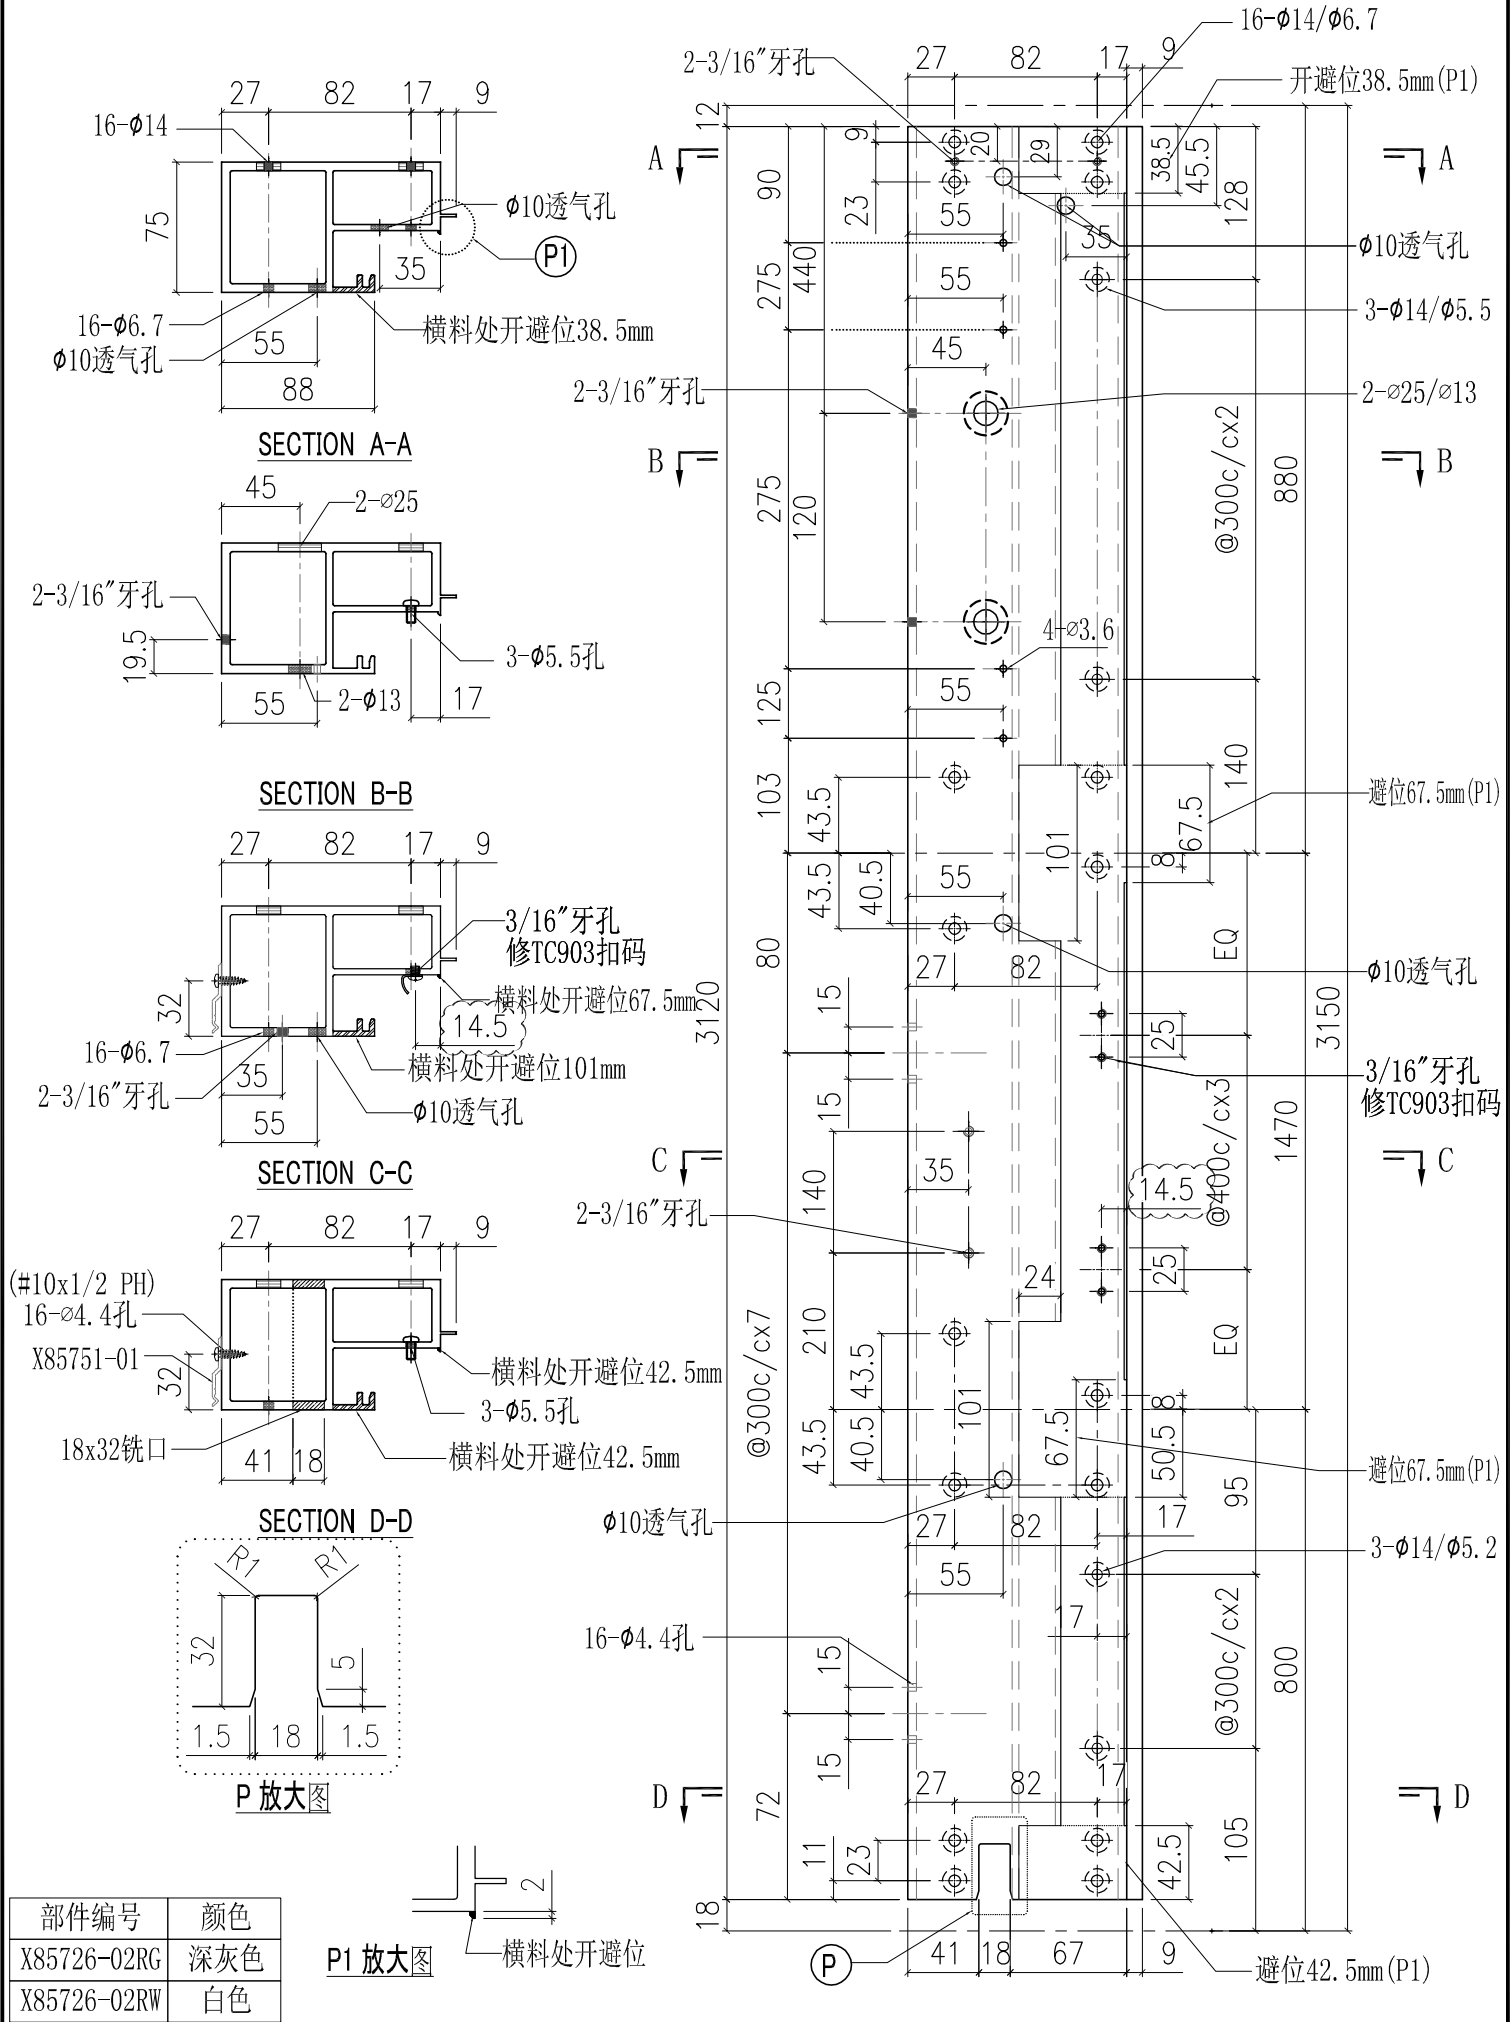

部件编号	颜色
X85726-02RG	深灰色
X85726-02RW	白色

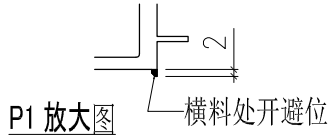


工程號	J851	類別		物料號	-		
地盘	青衣190	制圖	W. E. X	2020-07-15	圖號	X85726-03L	
修改	A	採用工廠	✓	地盤	-	數量	-
日期	15/10	材料颜色	-	图纸名称	铝料加工图	復核	-
				材料	X85726	批准	-
						單件重量	- (KG)

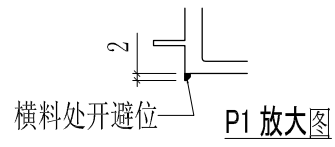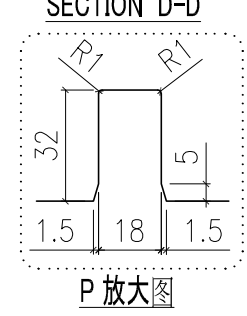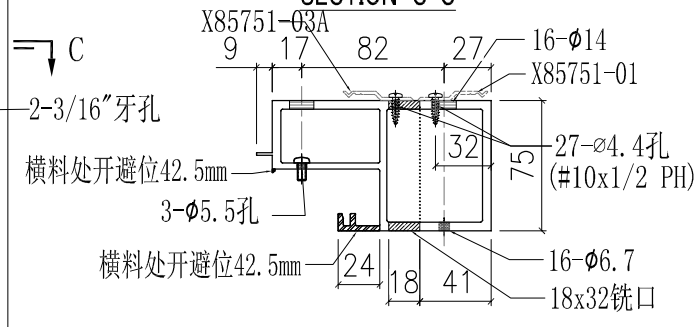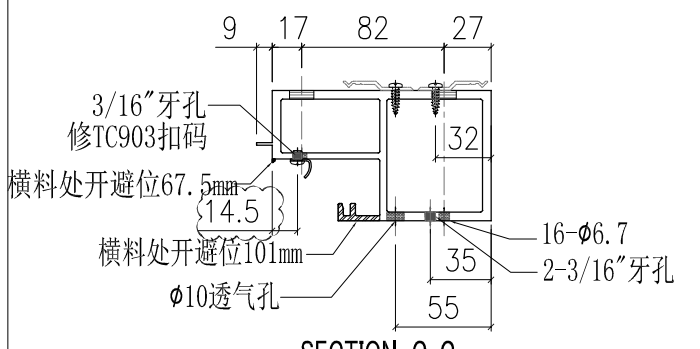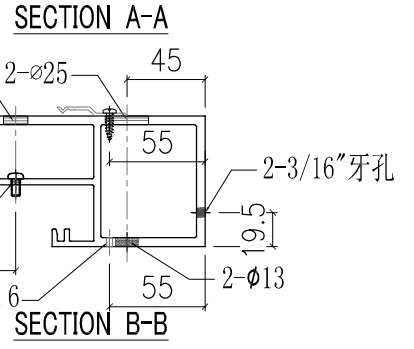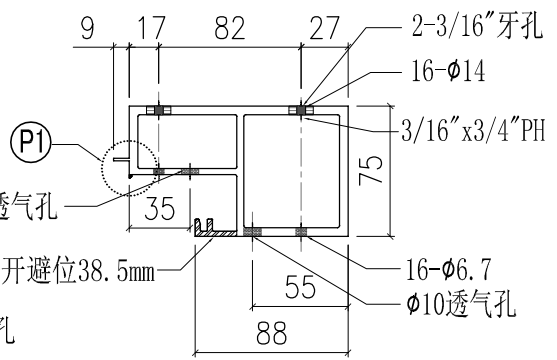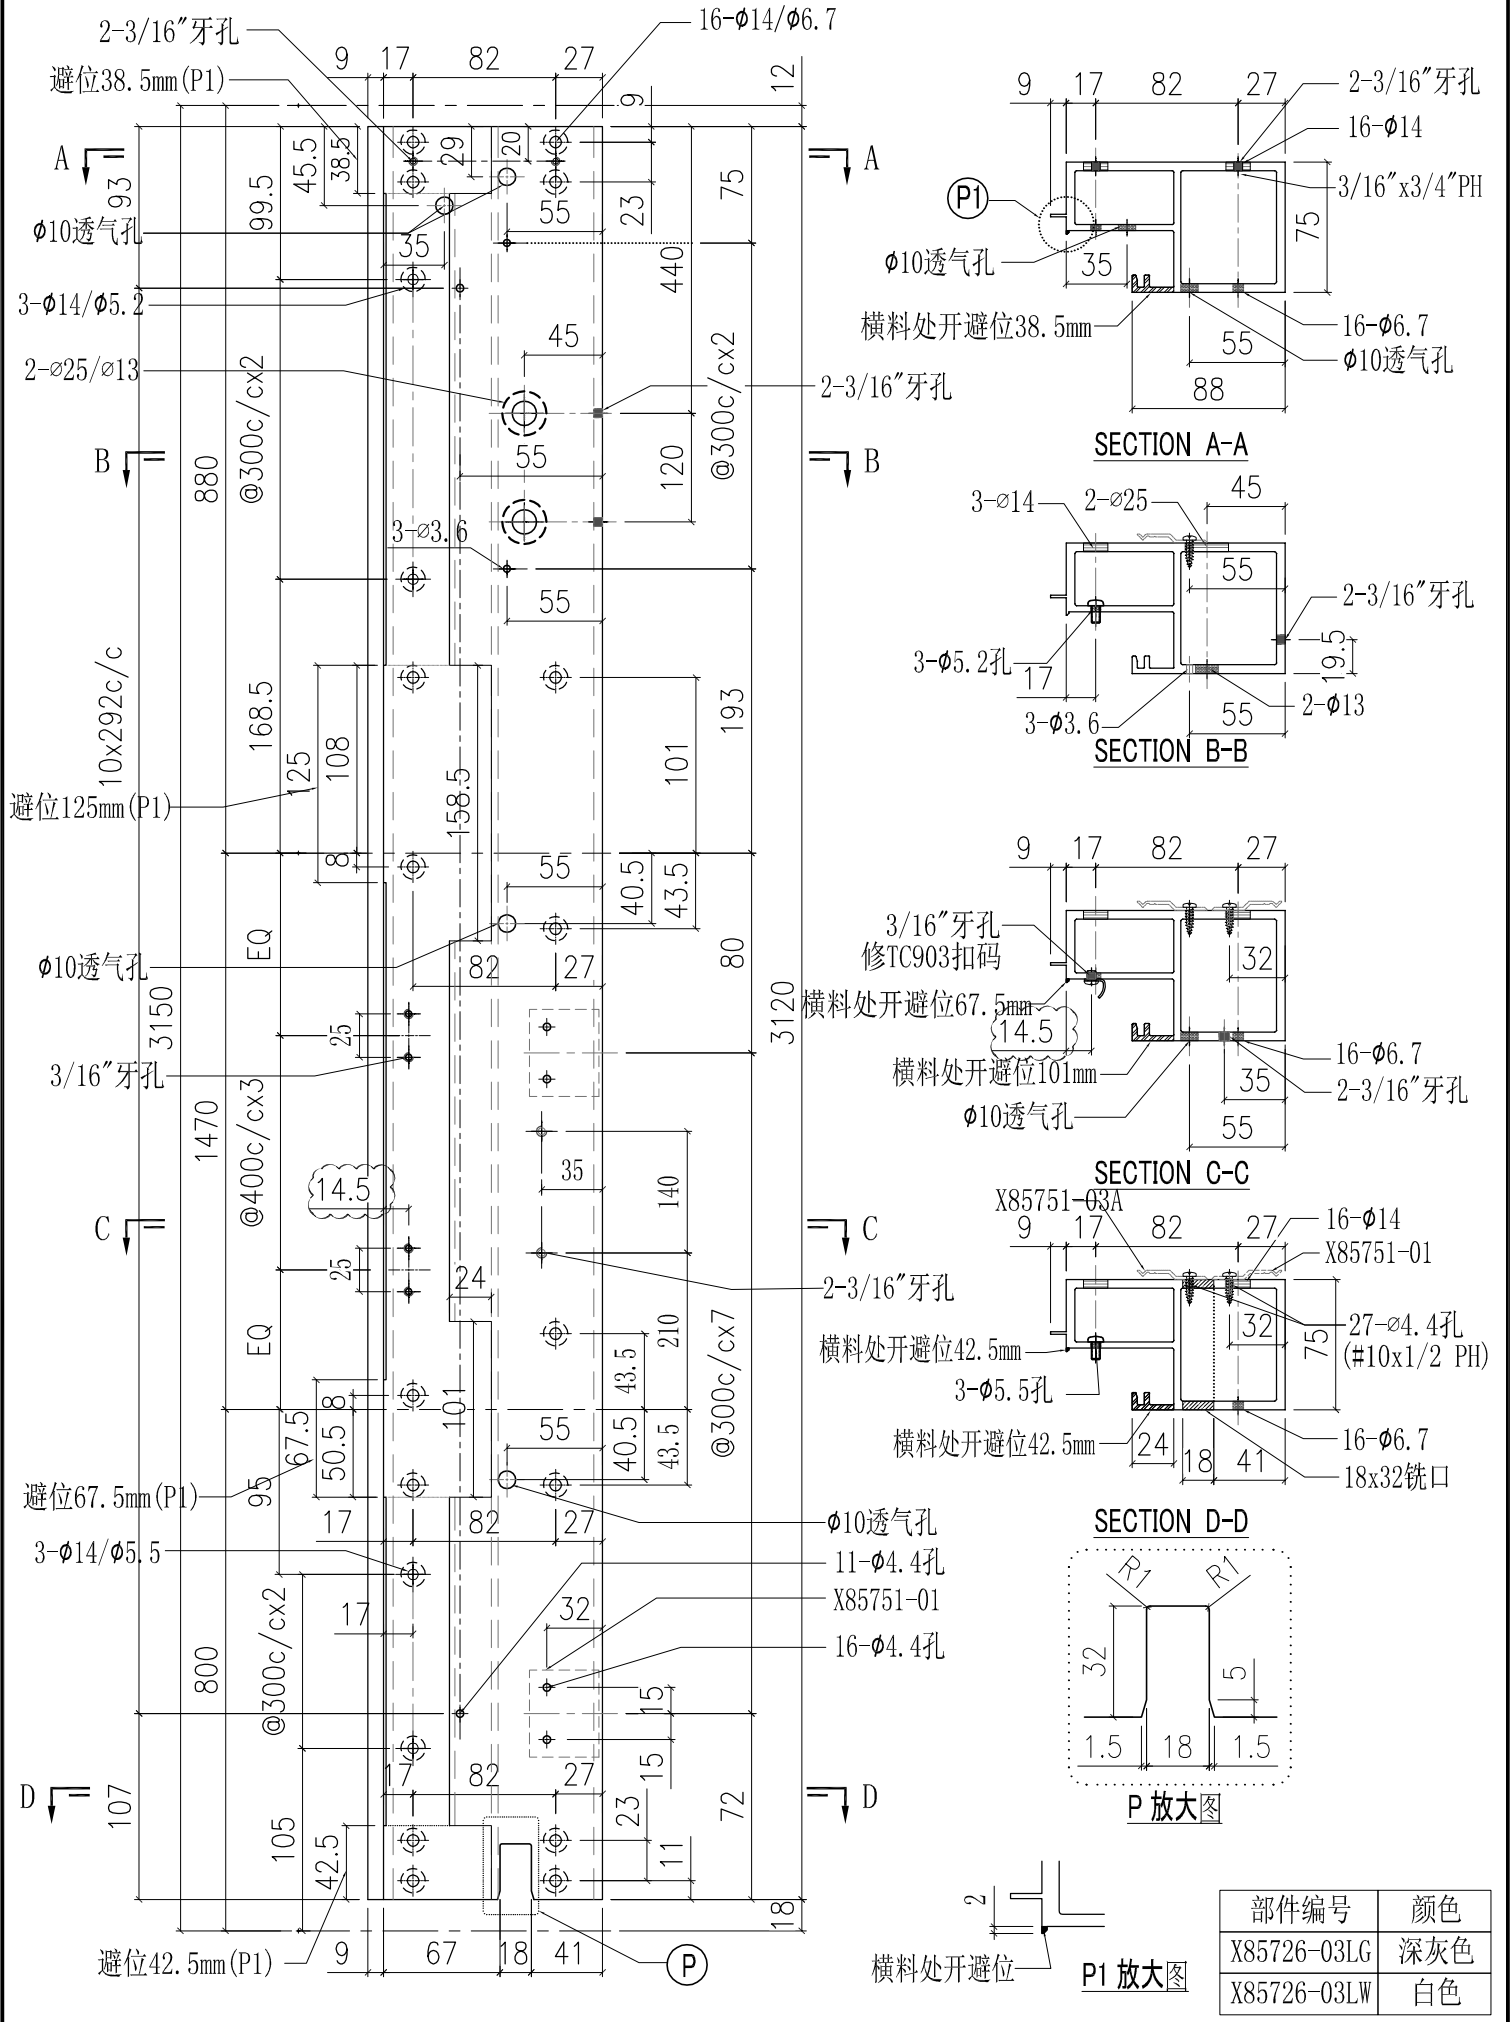


部件编号	颜色
X85726-03LG	深灰色
X85726-03LW	白色

工程號	J851	類別		物料號	-		
地盘	青衣190	制圖	W. E. X	2020-07-15	圖號	X85726-03R	
修改	A	採用工廠	✓	地盤	-	數量	-
日期	15/10	材料颜色	-	图纸名称	铝料加工图	復核	-
				材料	X85726	批准	-
						單件重量	- (KG)

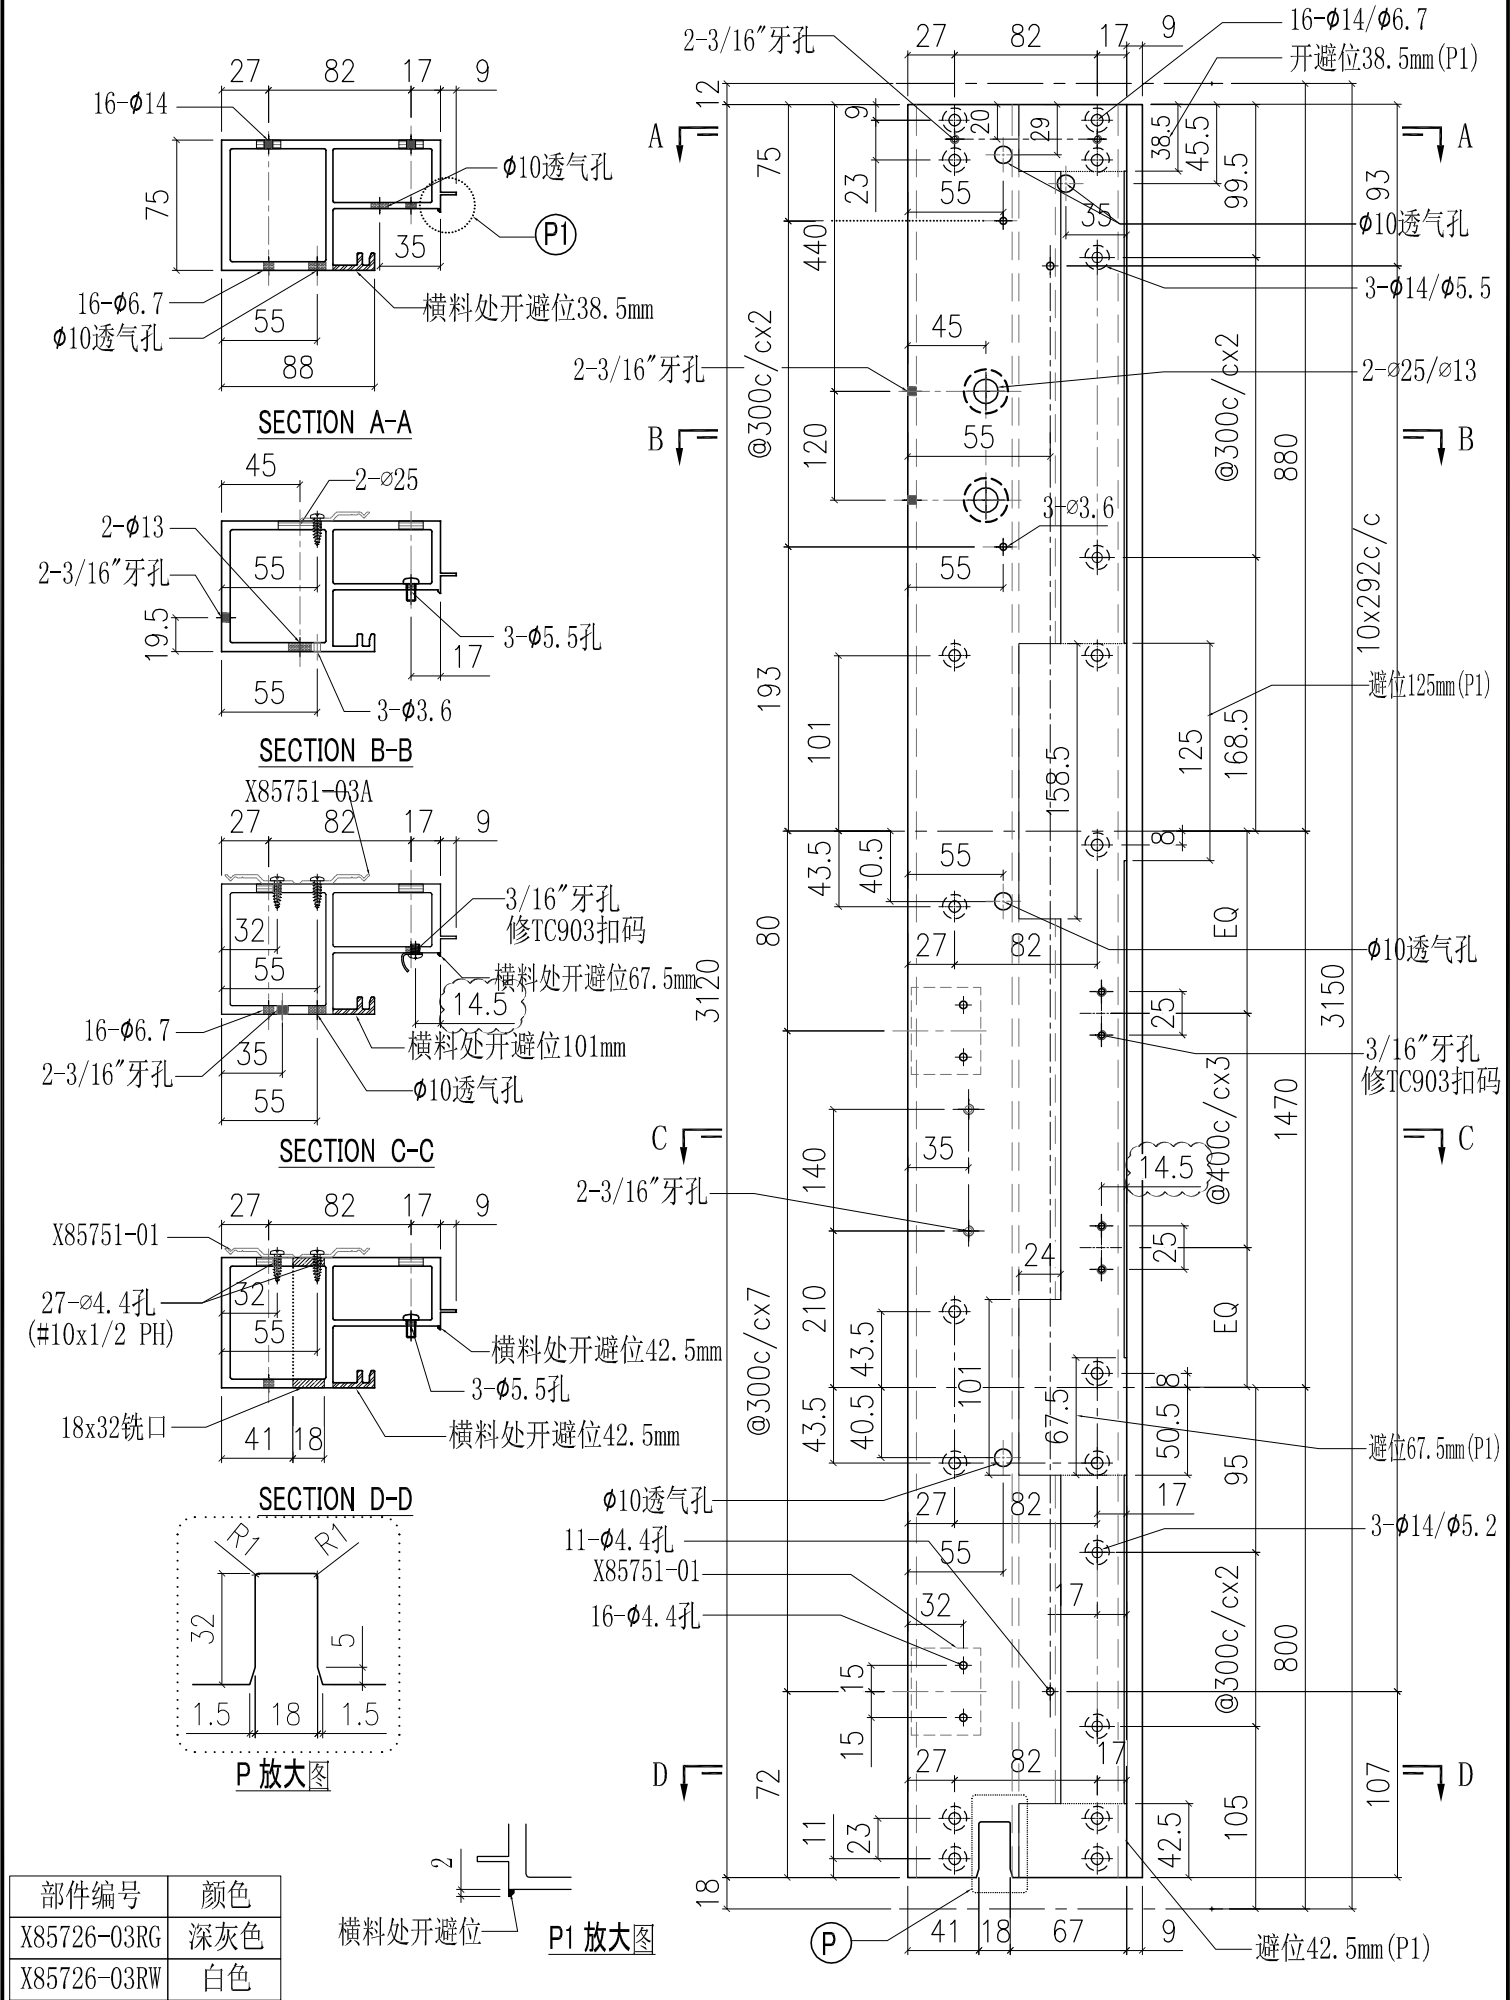







部件编号	颜色
X85726-03RG	深灰色
X85726-03RW	白色

工程號	J851	類別		物料號	-		
地盘	青衣190	制圖	W. E. X	2020-07-15	圖號	X85726-04	
修改	A	採用工廠	✓	地盤	-	數量	-
日期	15/10	材料颜色	-	图纸名称	铝料加工图	復核	-
				材料	X85726	批准	-
						單件重量	- (KG)

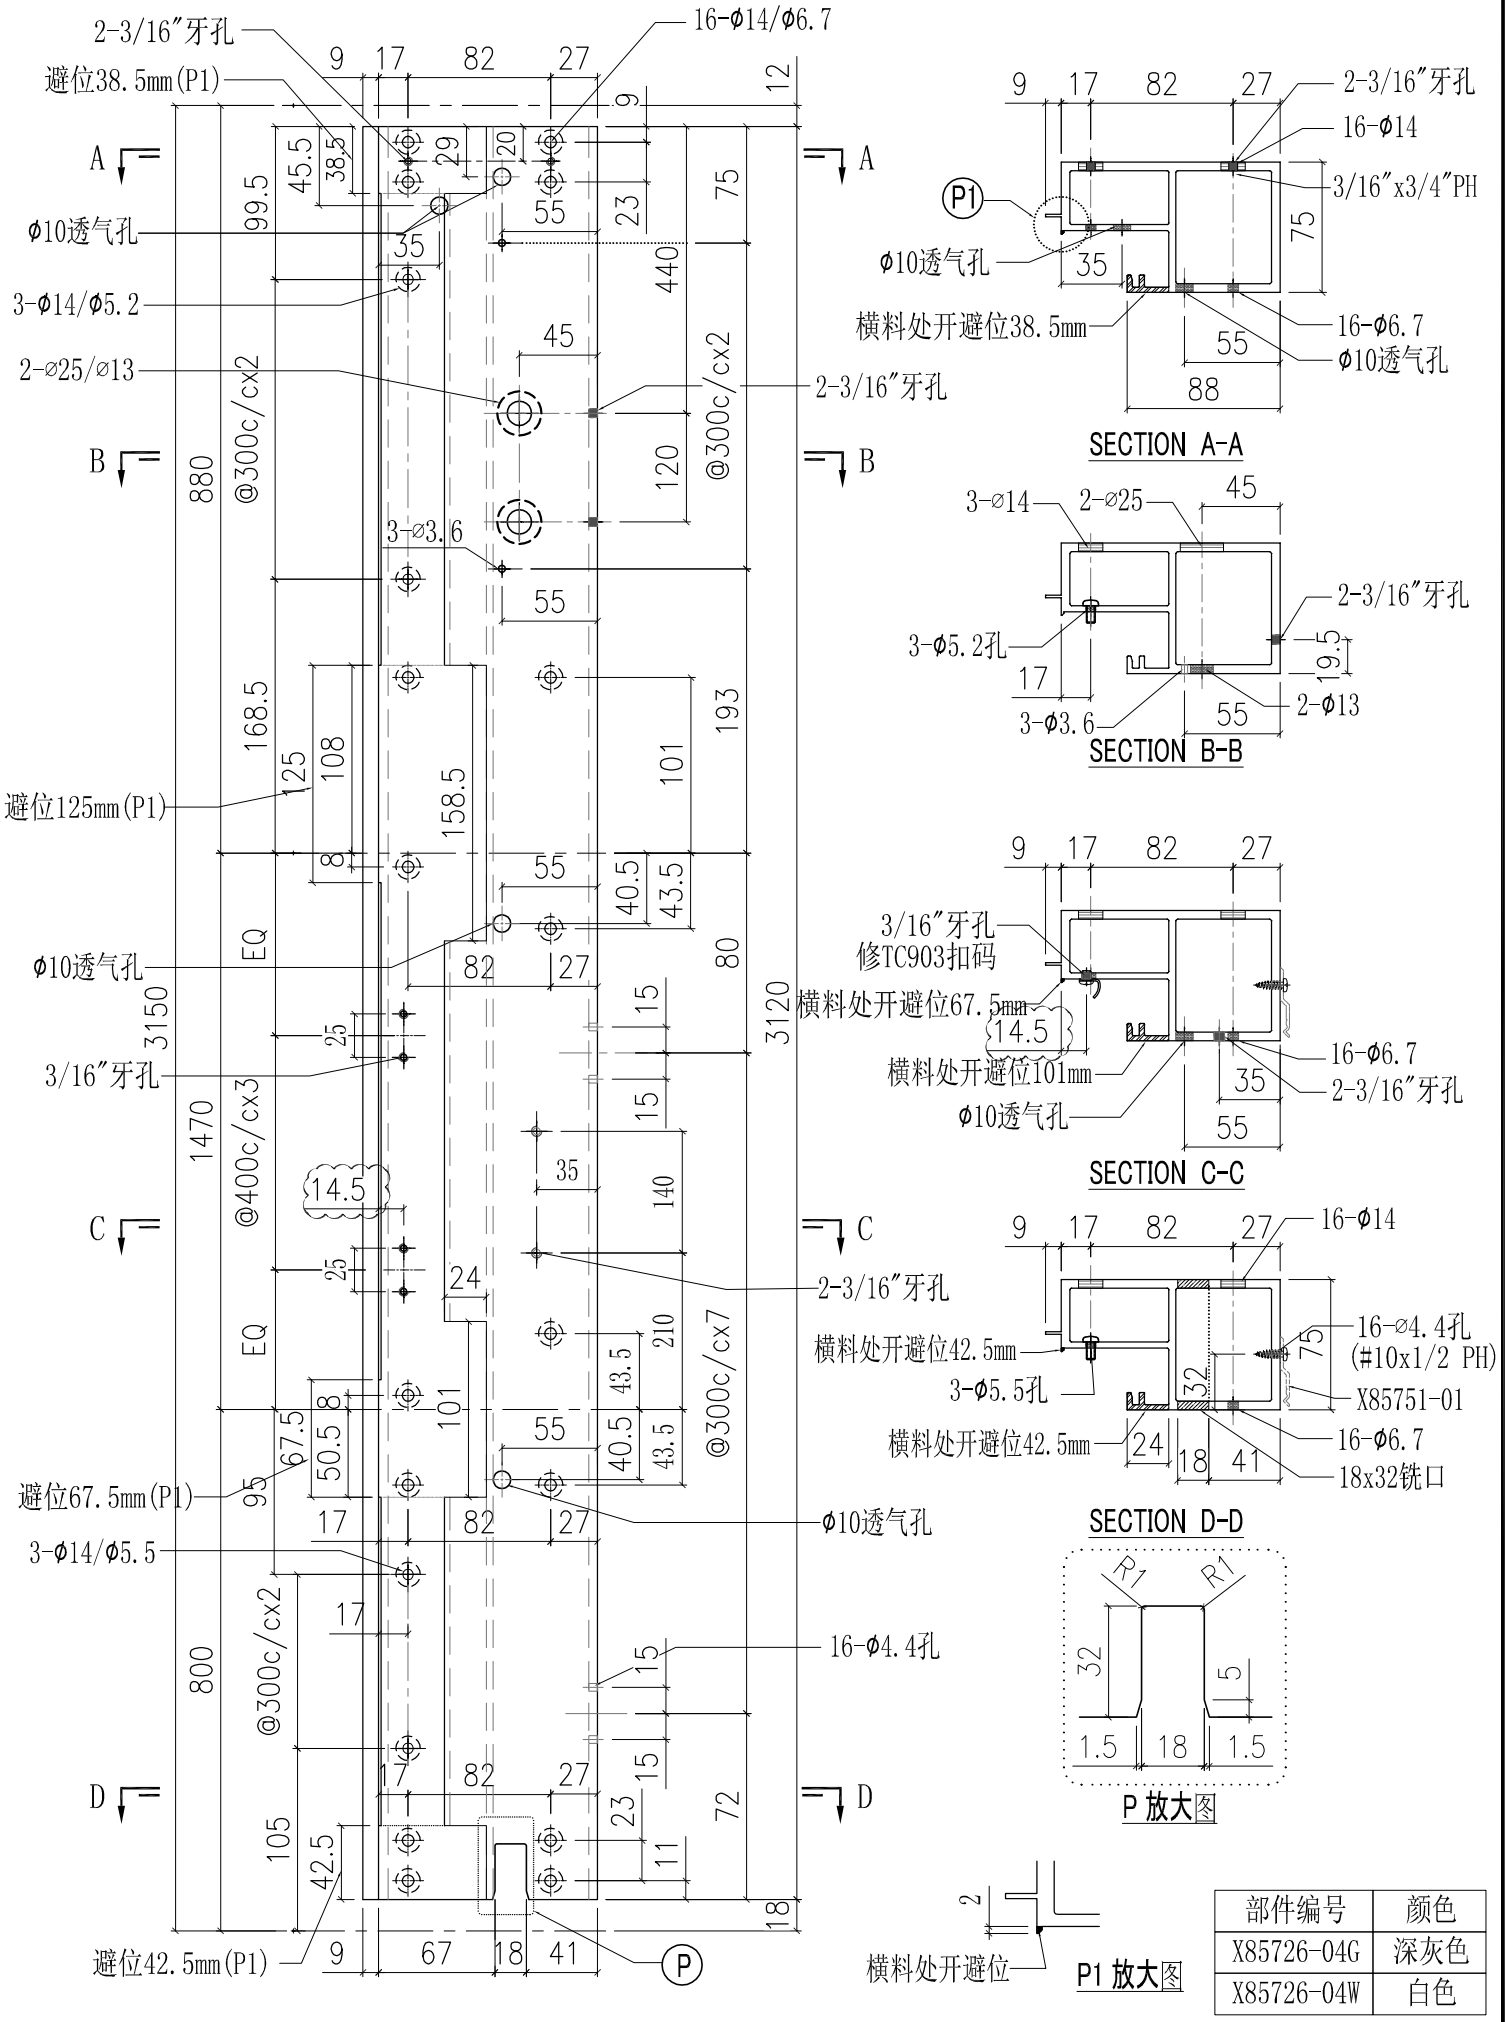


部件编号	颜色
X85726-04G	深灰色
X85726-04W	白色


工程號	J851	類別		物料號	-		
地盘	青衣190	制圖	W. E. X	2020-07-15	圖號	X85726-05L	
修改	A	採用工廠	✓	地盤	-	數量	-
日期	15/10	材料颜色	-	图纸名称	铝料加工图	復核	-
				材料	X85726	批准	-
						單件重量	- (KG)

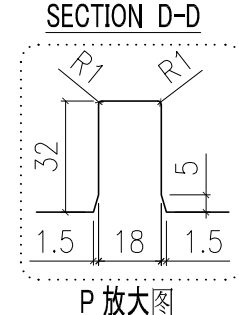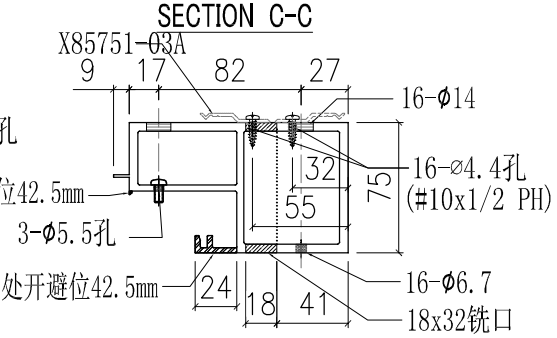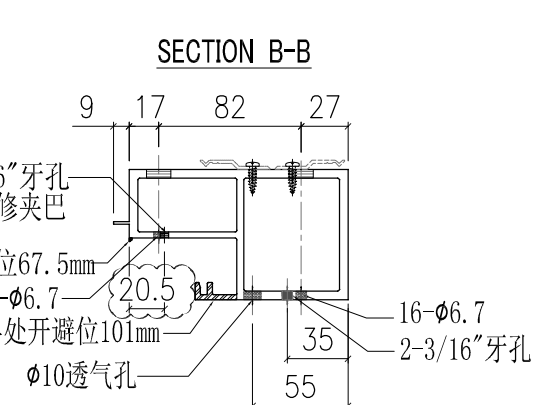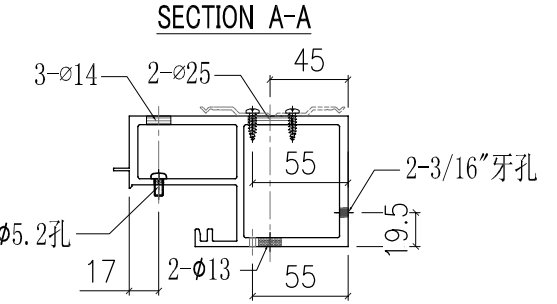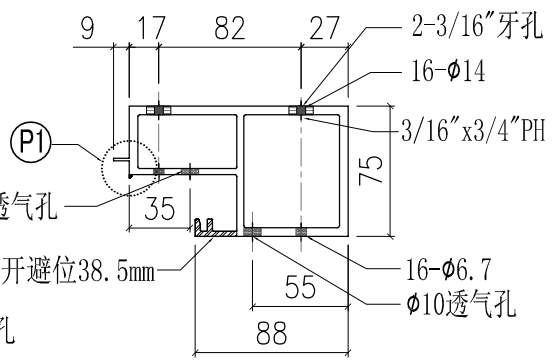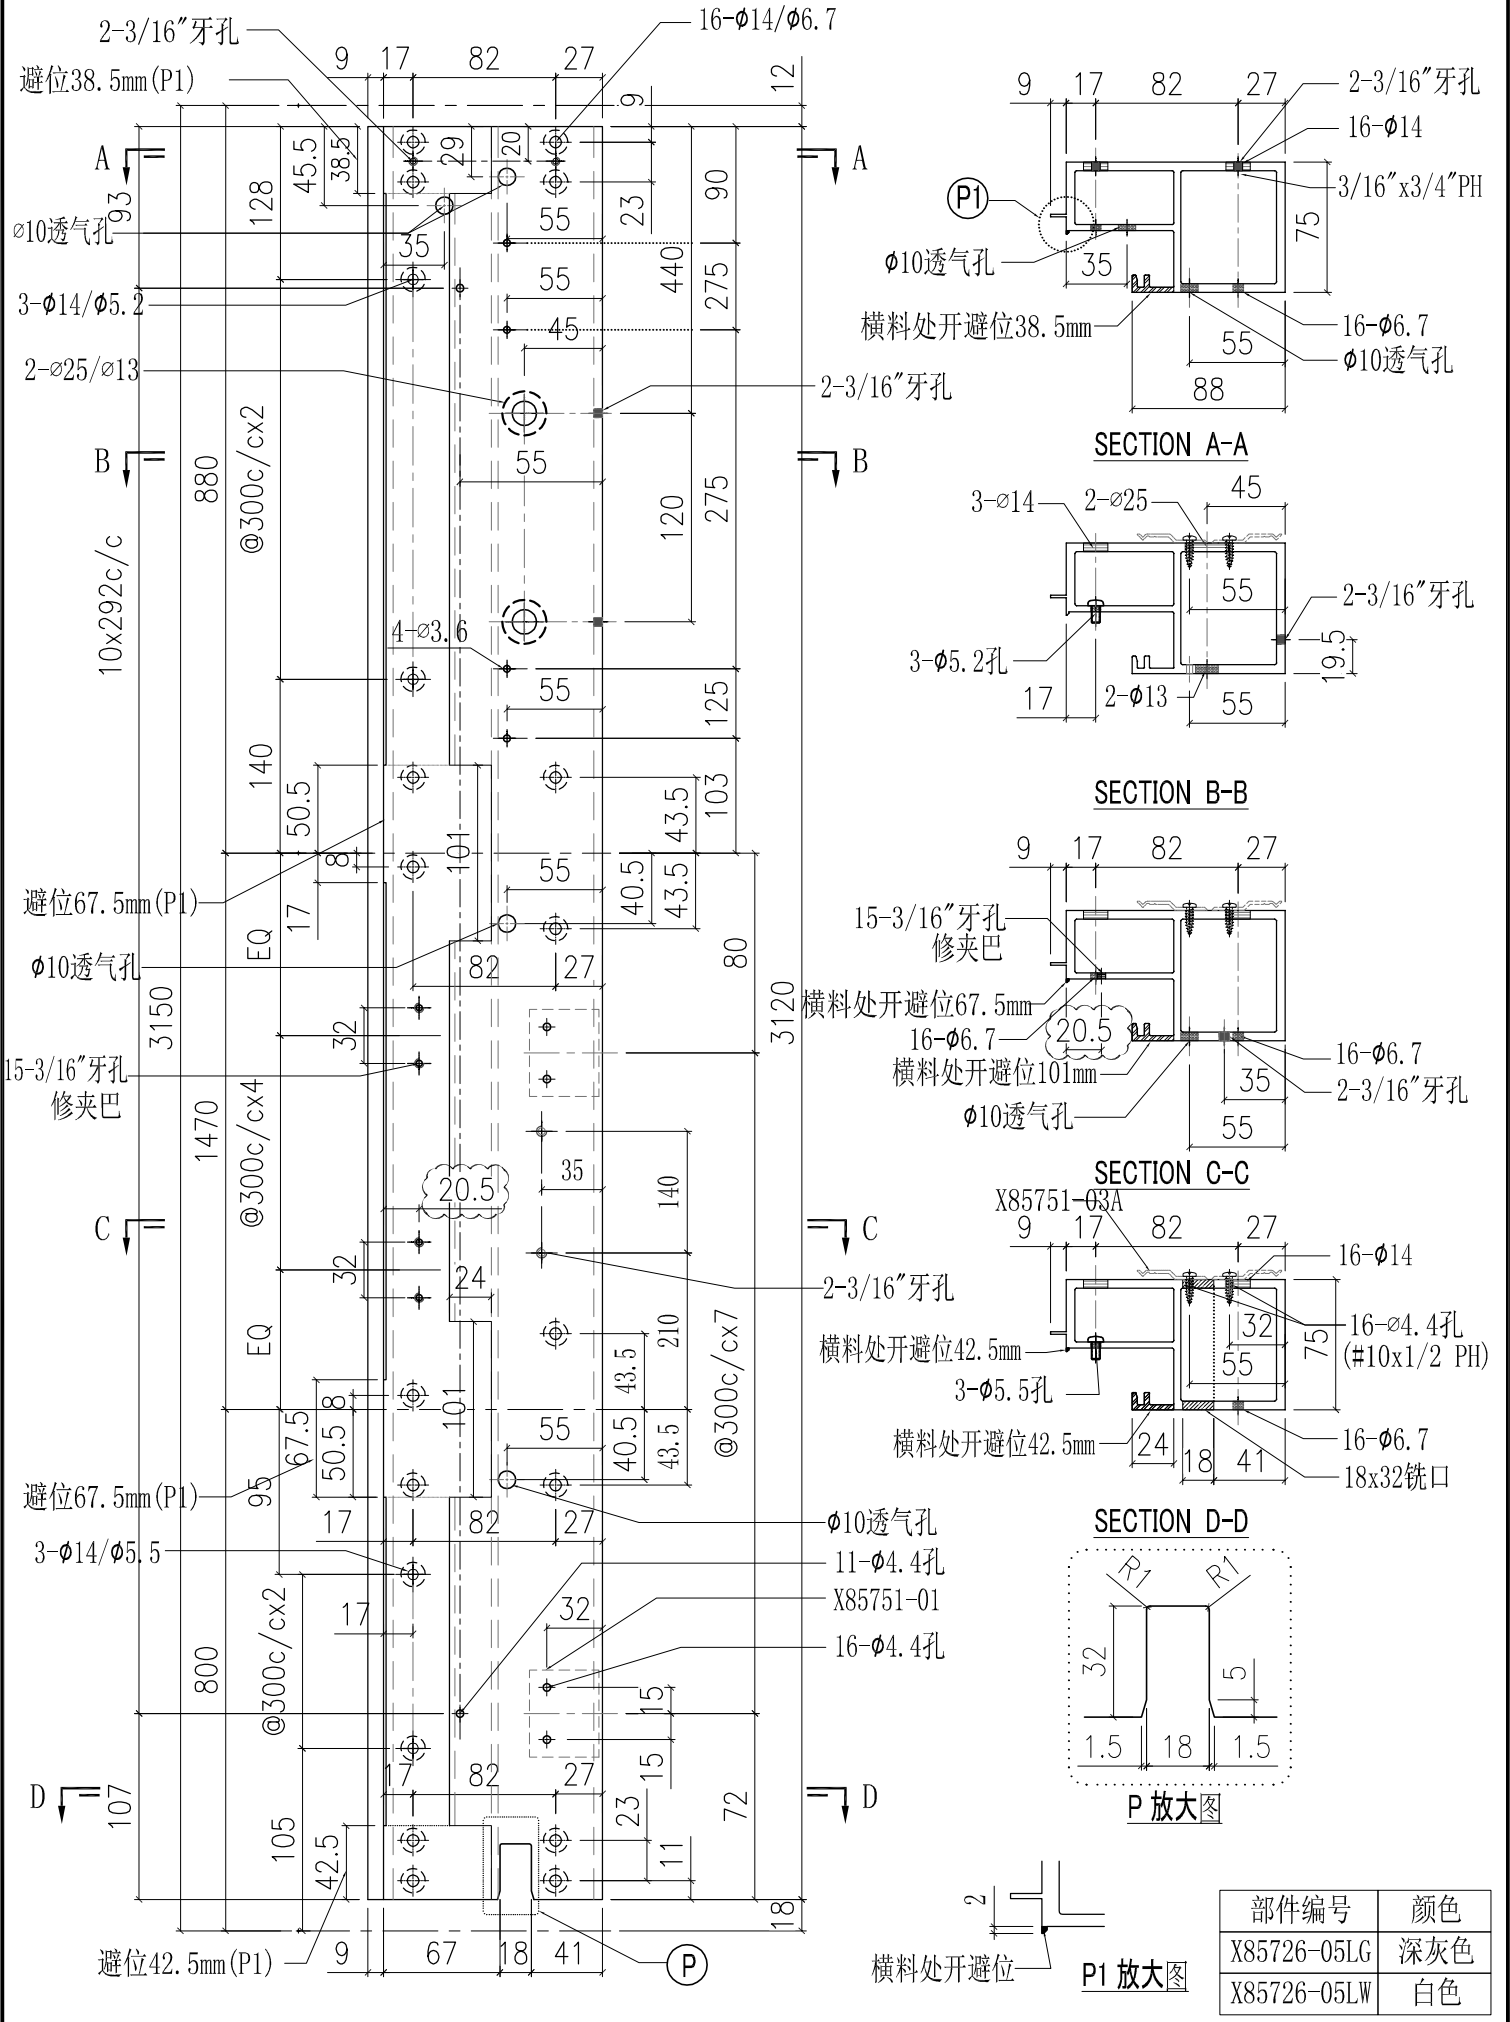

部件编号	颜色
X85726-05LG	深灰色
X85726-05LW	白色

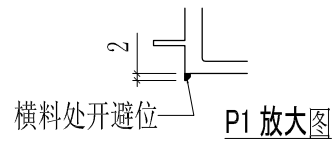


工程號	J851	類別		物料號	-		
地盘	青衣190	制圖	W. E. X	2020-07-15	圖號	X85726-05R	
修改	A	採用工廠	✓	地盤	-	數量	-
日期	15/10	材料颜色	-	图纸名称	铝料加工图	復核	-
				材料	X85726	批准	-
						單件重量	- (KG)

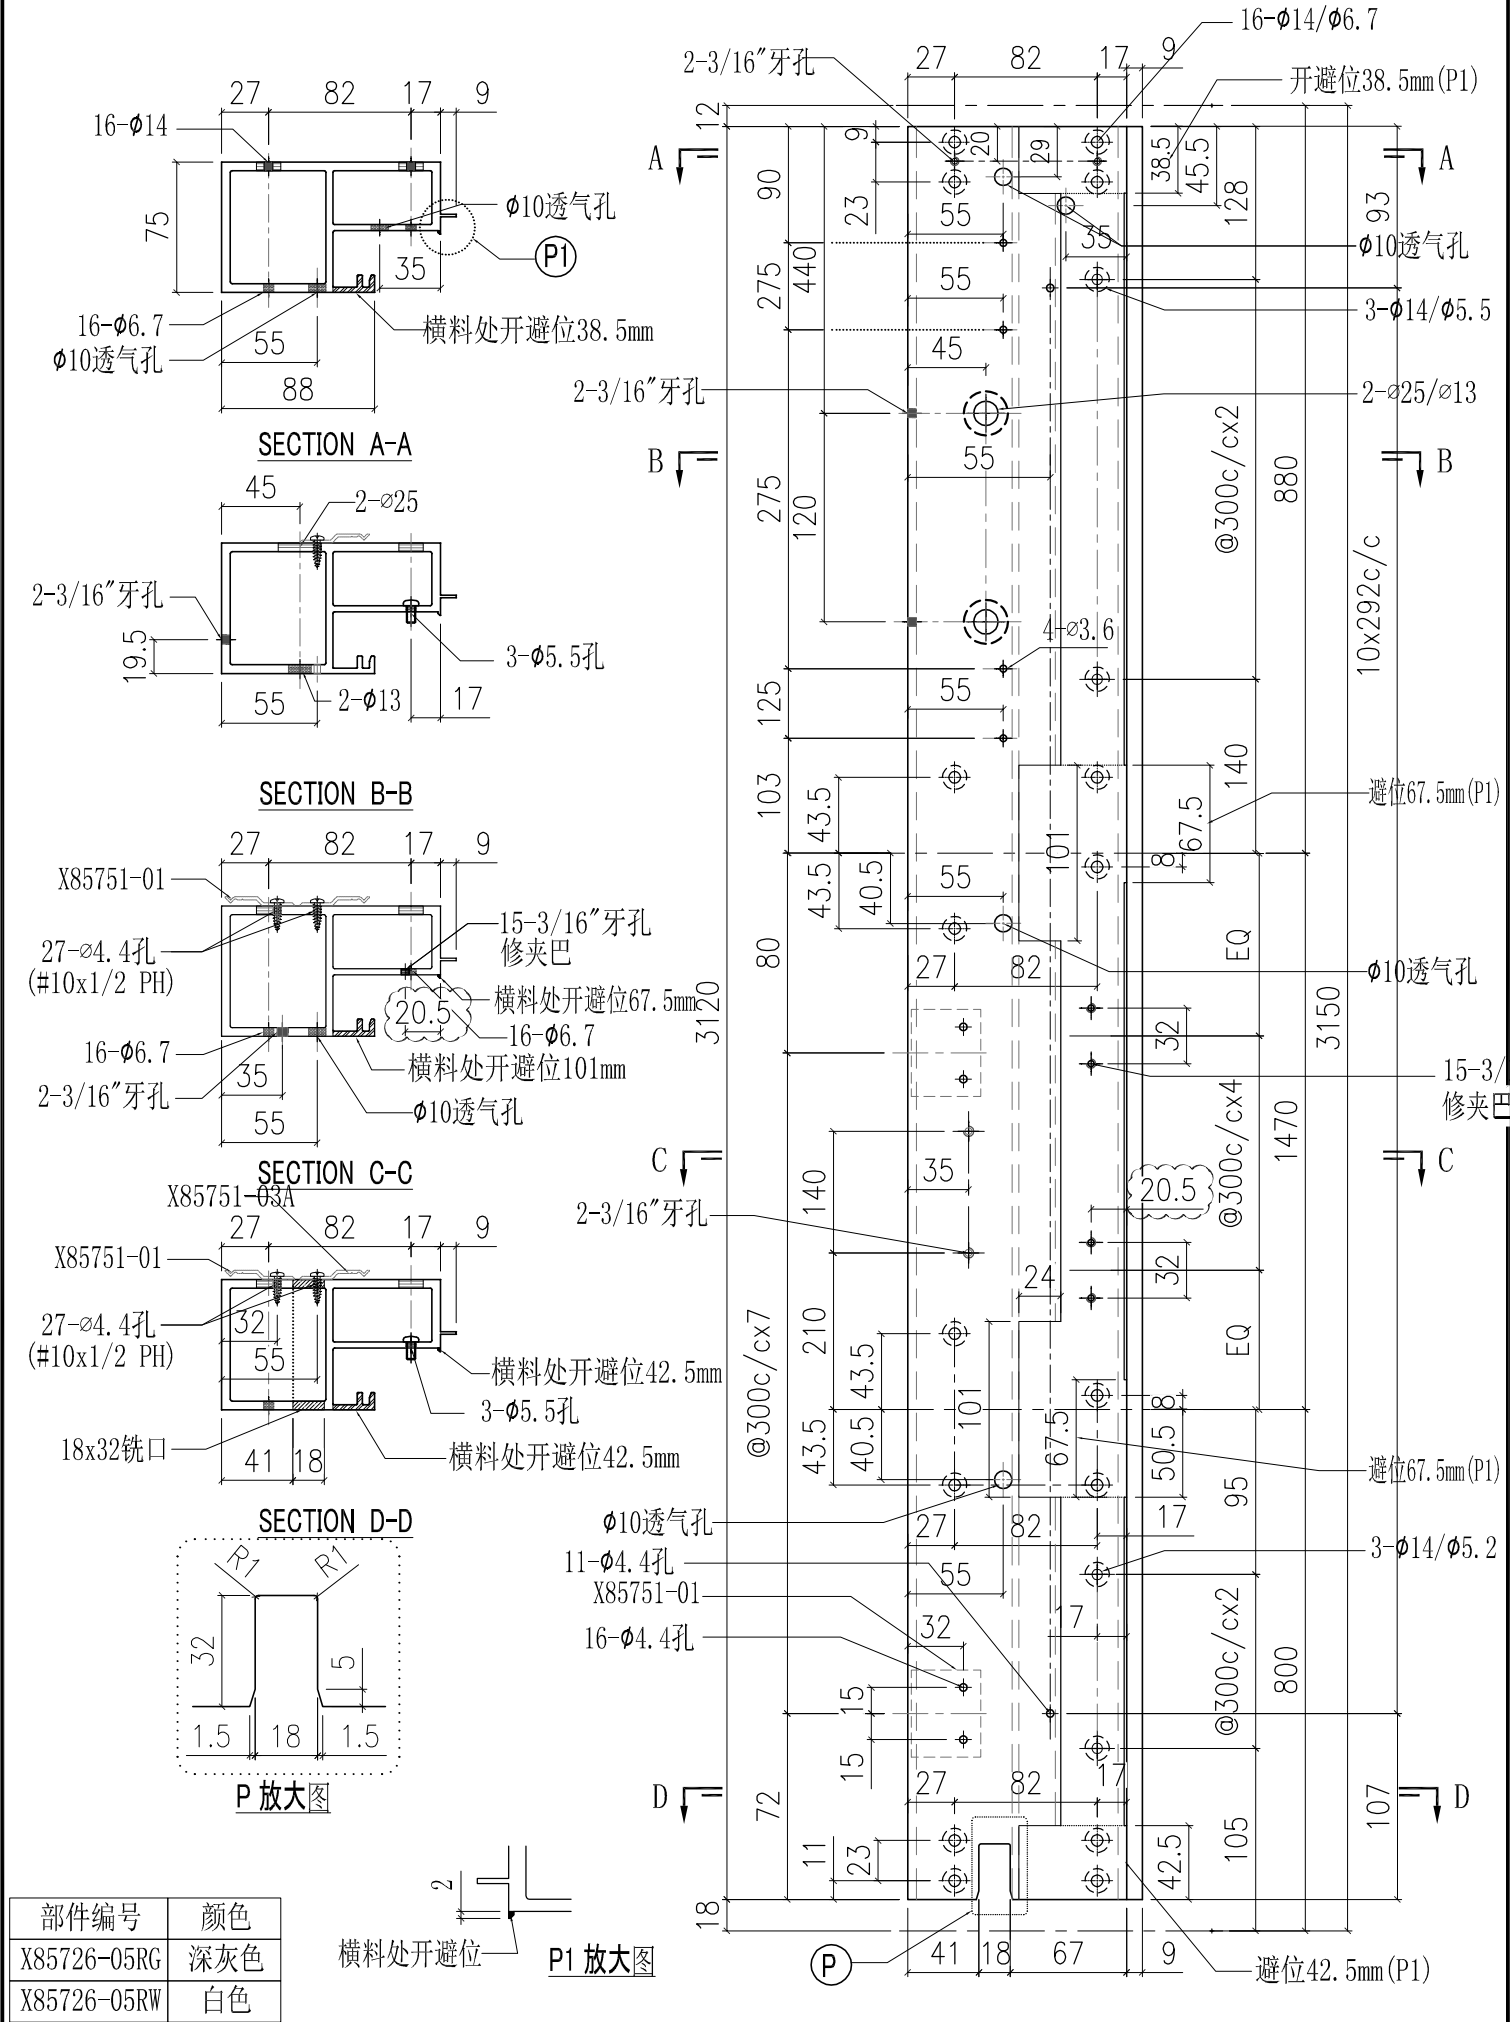


部件编号	颜色
X85726-05RG	深灰色
X85726-05RW	白色

工程號	J851	類別		物料號	-		
地盤	青衣190	制圖	W. E. X	2020-07-15	圖號	X85726-06L	
修改	A	採用工廠	✓	地盤	-	數量	-
日期	15/10	材料顏色	-	图纸名称	铝料加工图	復核	-
				材料	X85726	批准	-
						單件重量	- (KG)

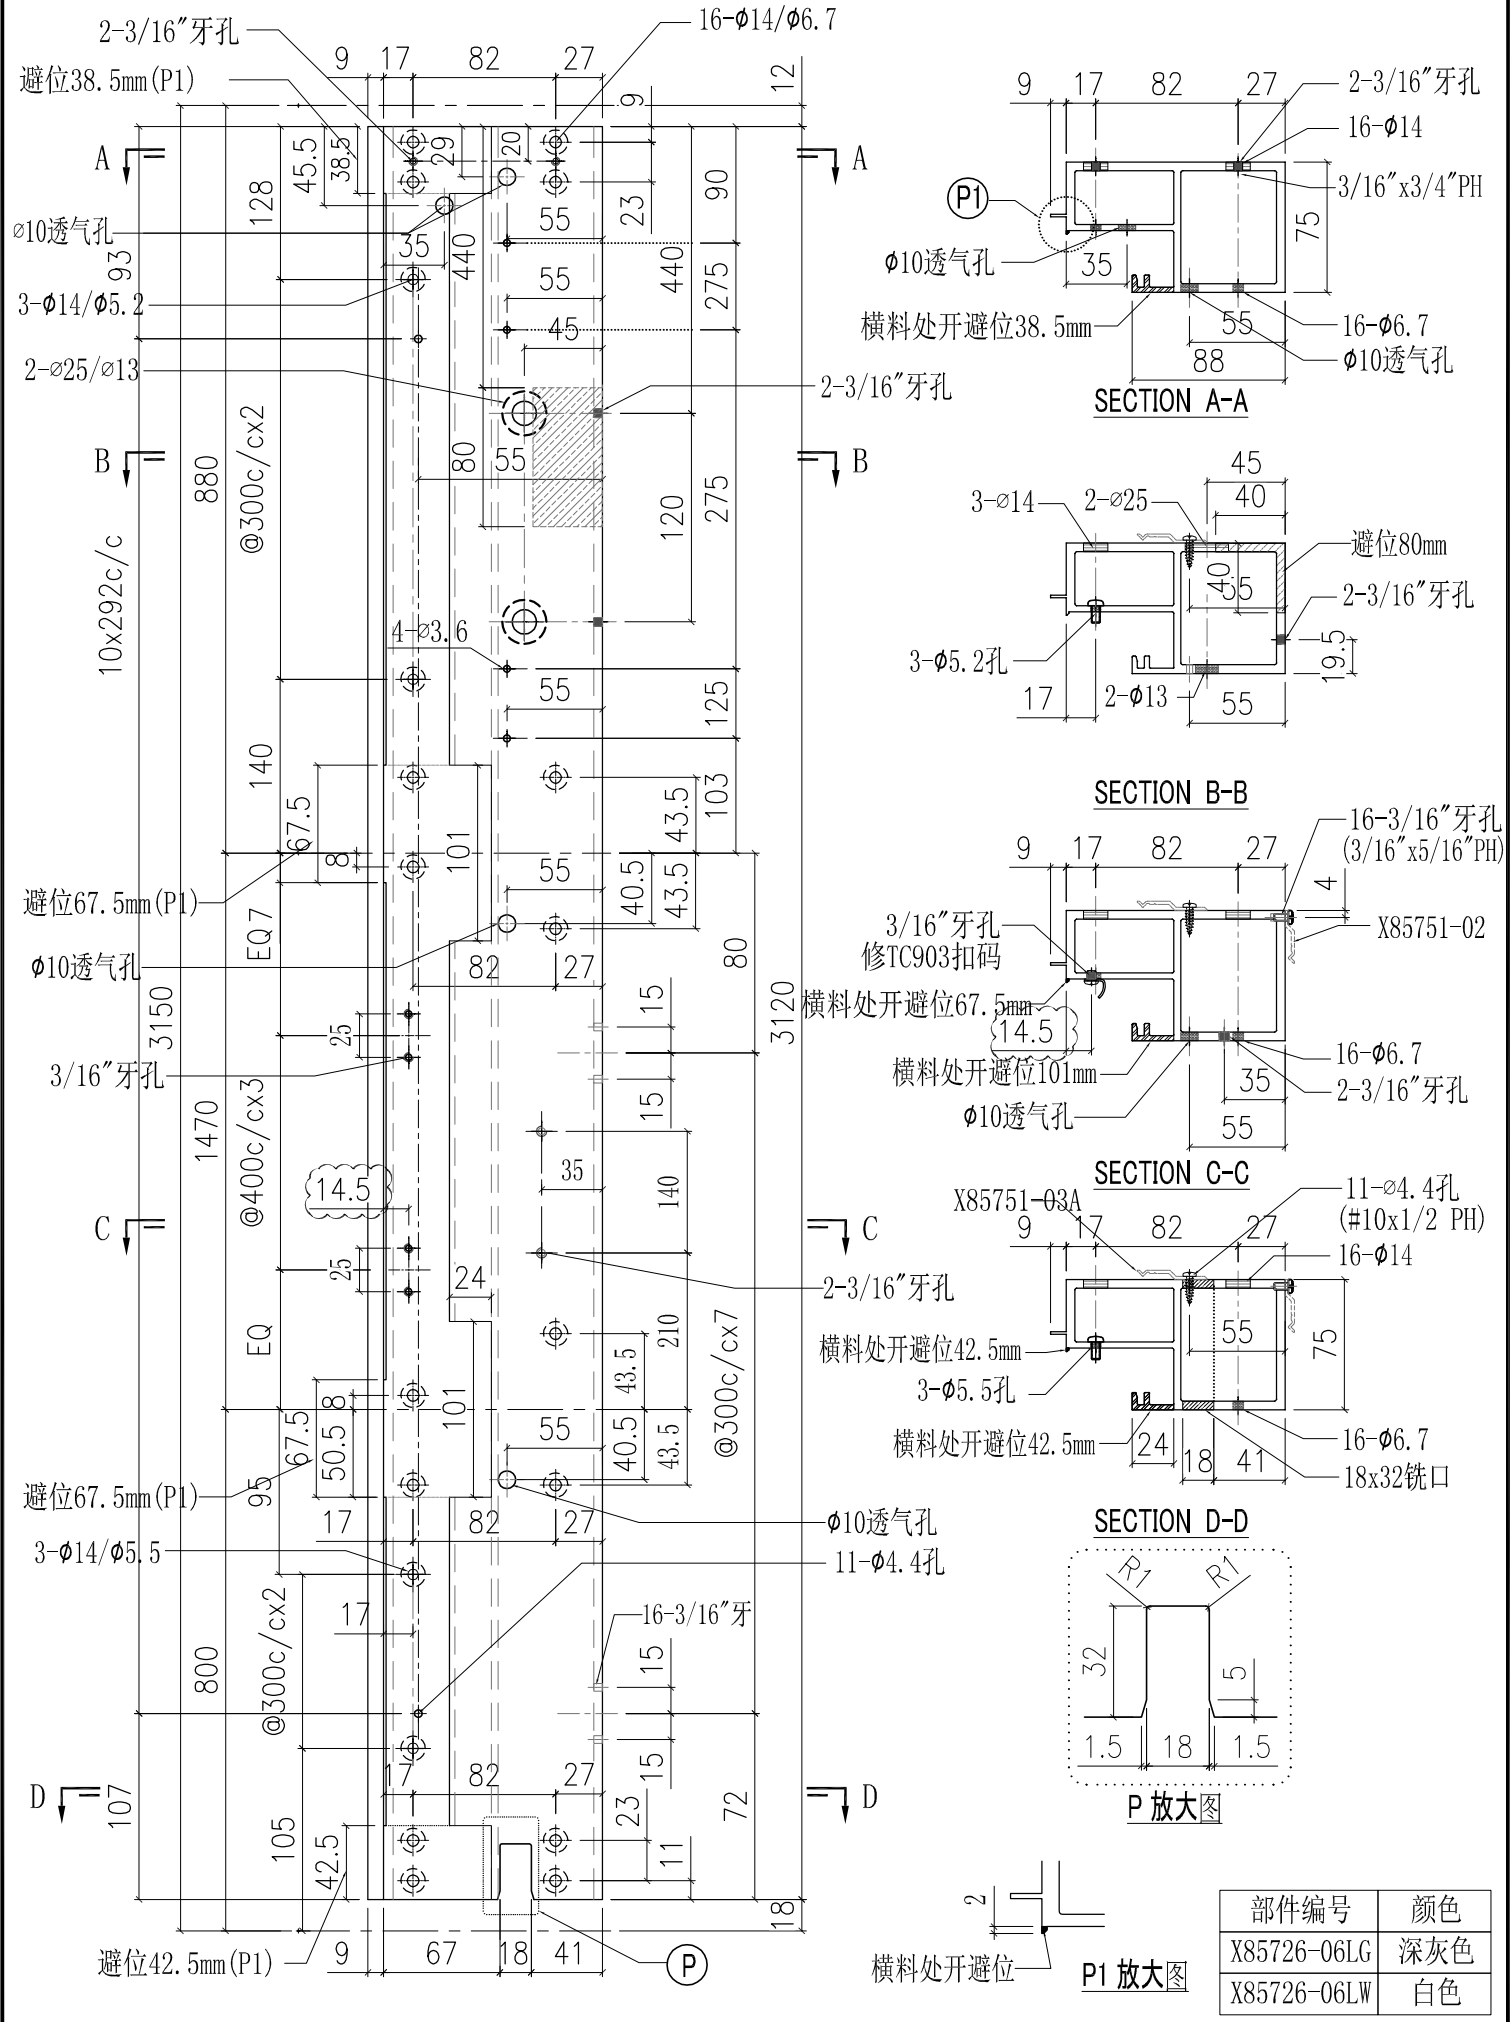




部件编号	颜色
X85726-06LG	深灰色
X85726-06LW	白色

工程號	J851	類別		物料號	-		
地盘	青衣190	制圖	W. E. X	2020-07-15	圖號	X85726-06R	
修改	A B	採用工廠	✓	地盤	-	數量	-
日期	06/10/15/10	材料颜色	-	图纸名称	铝料加工图	復核	-
				材料	X85726	批准	-
						單件重量	- (KG)

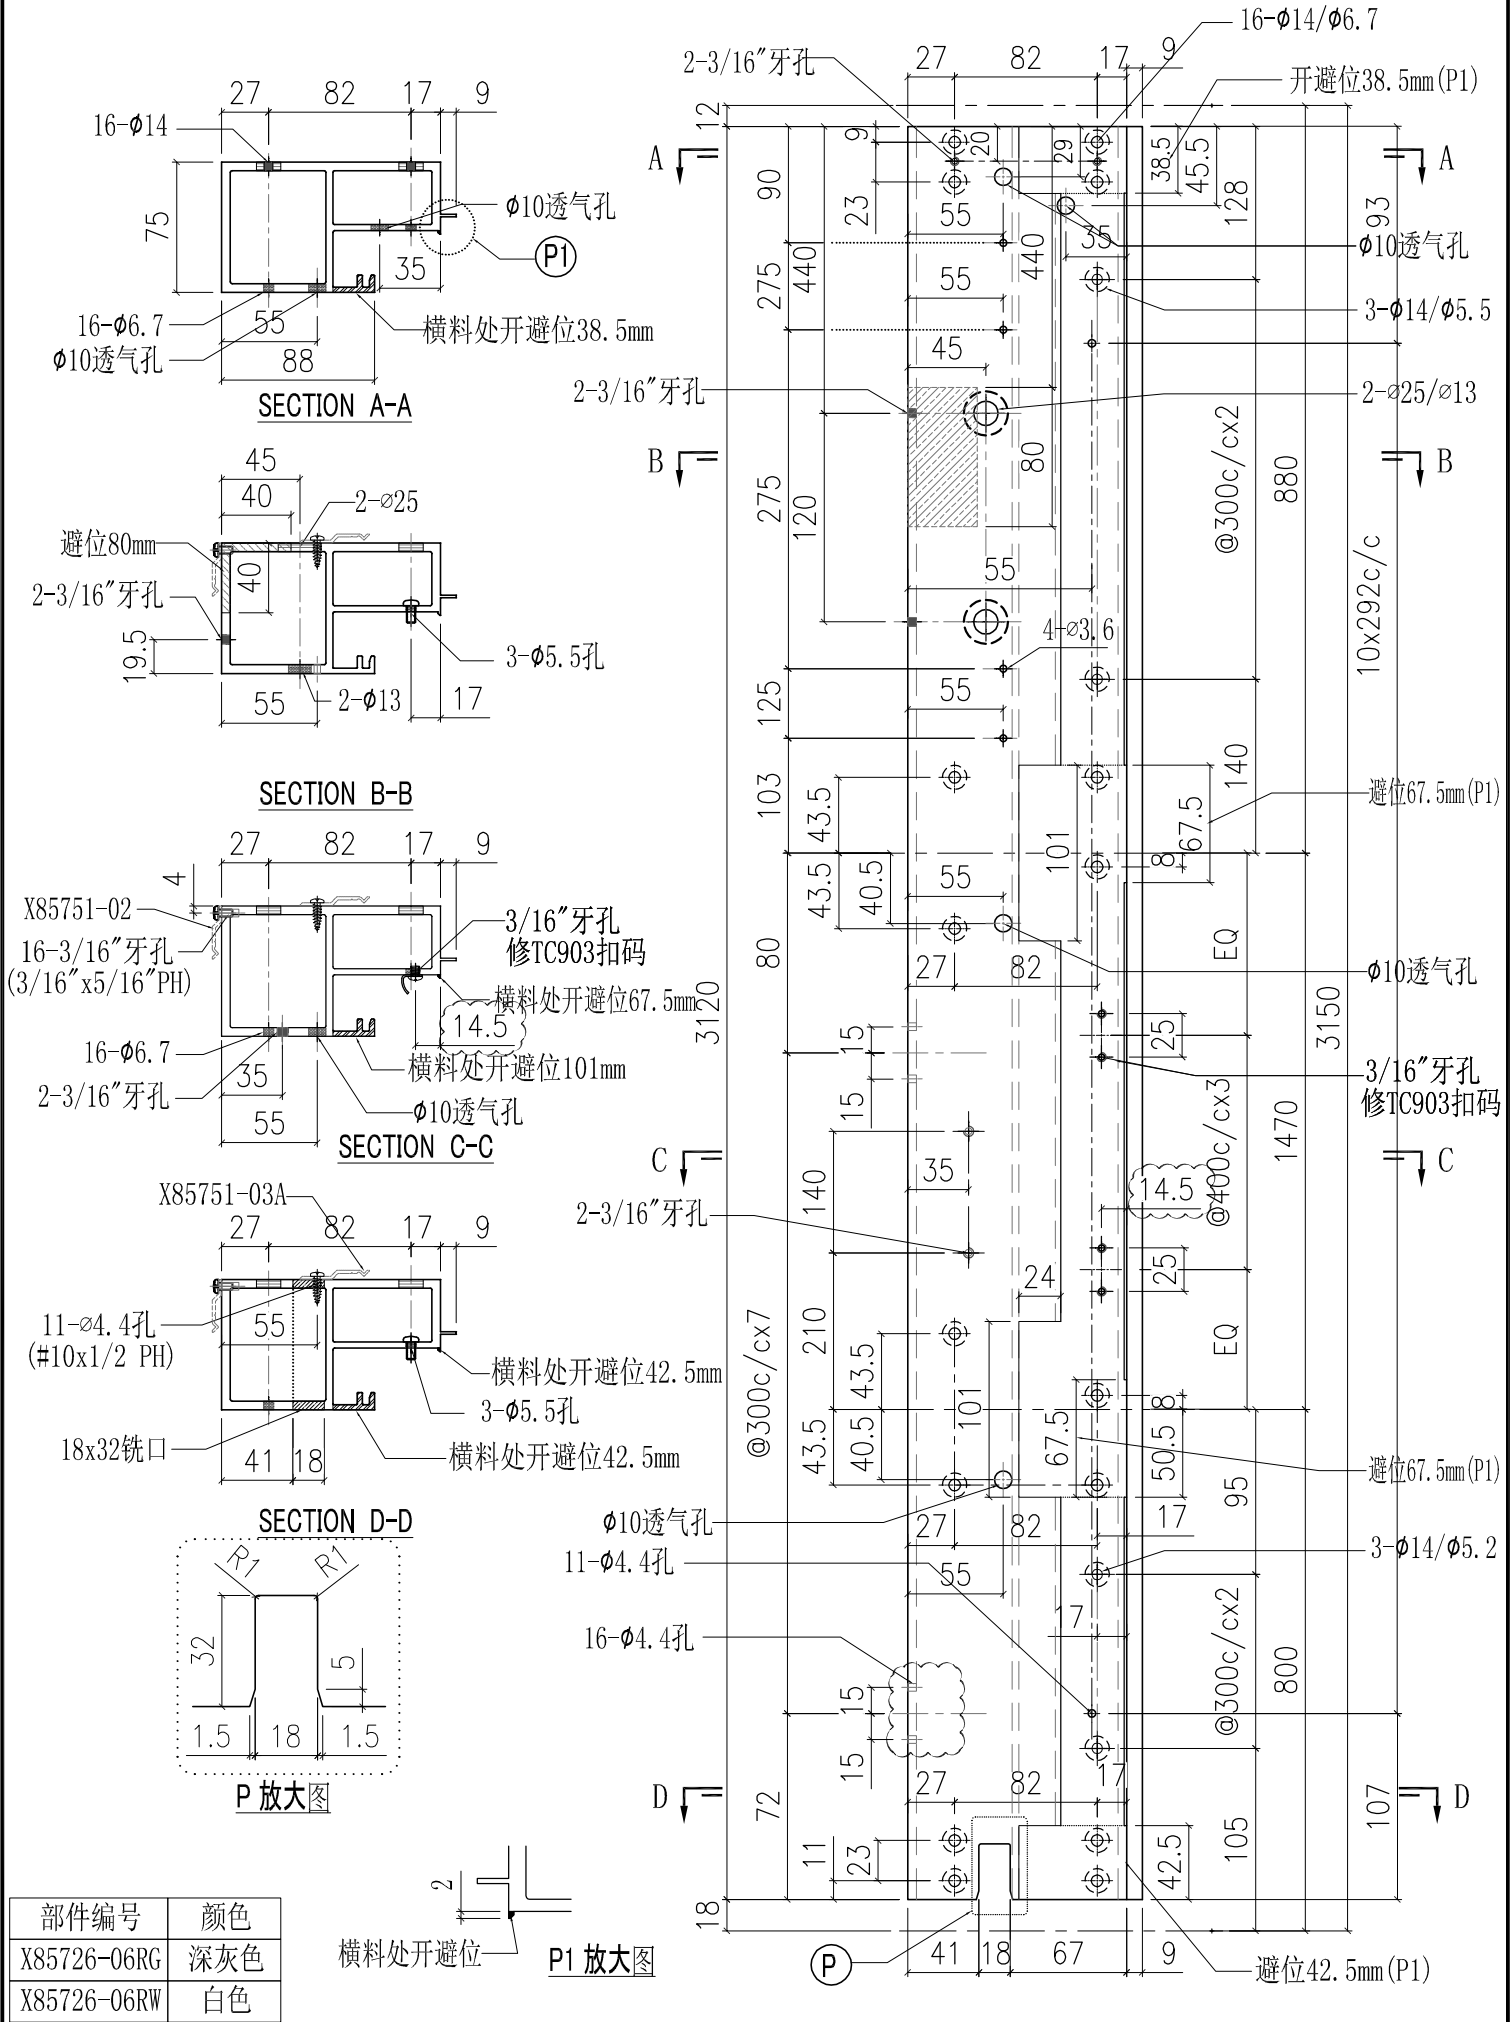


部件编号	颜色
X85726-06RG	深灰色
X85726-06RW	白色

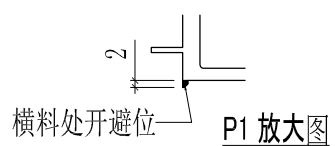


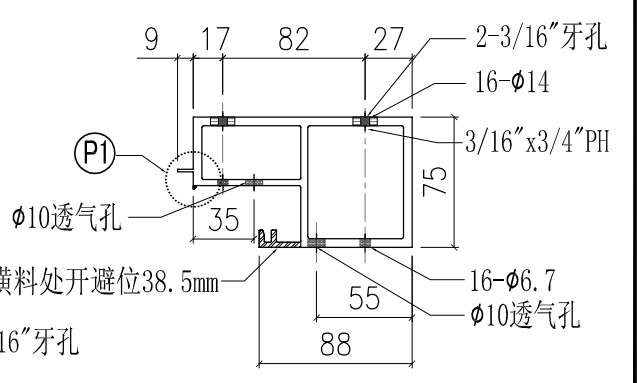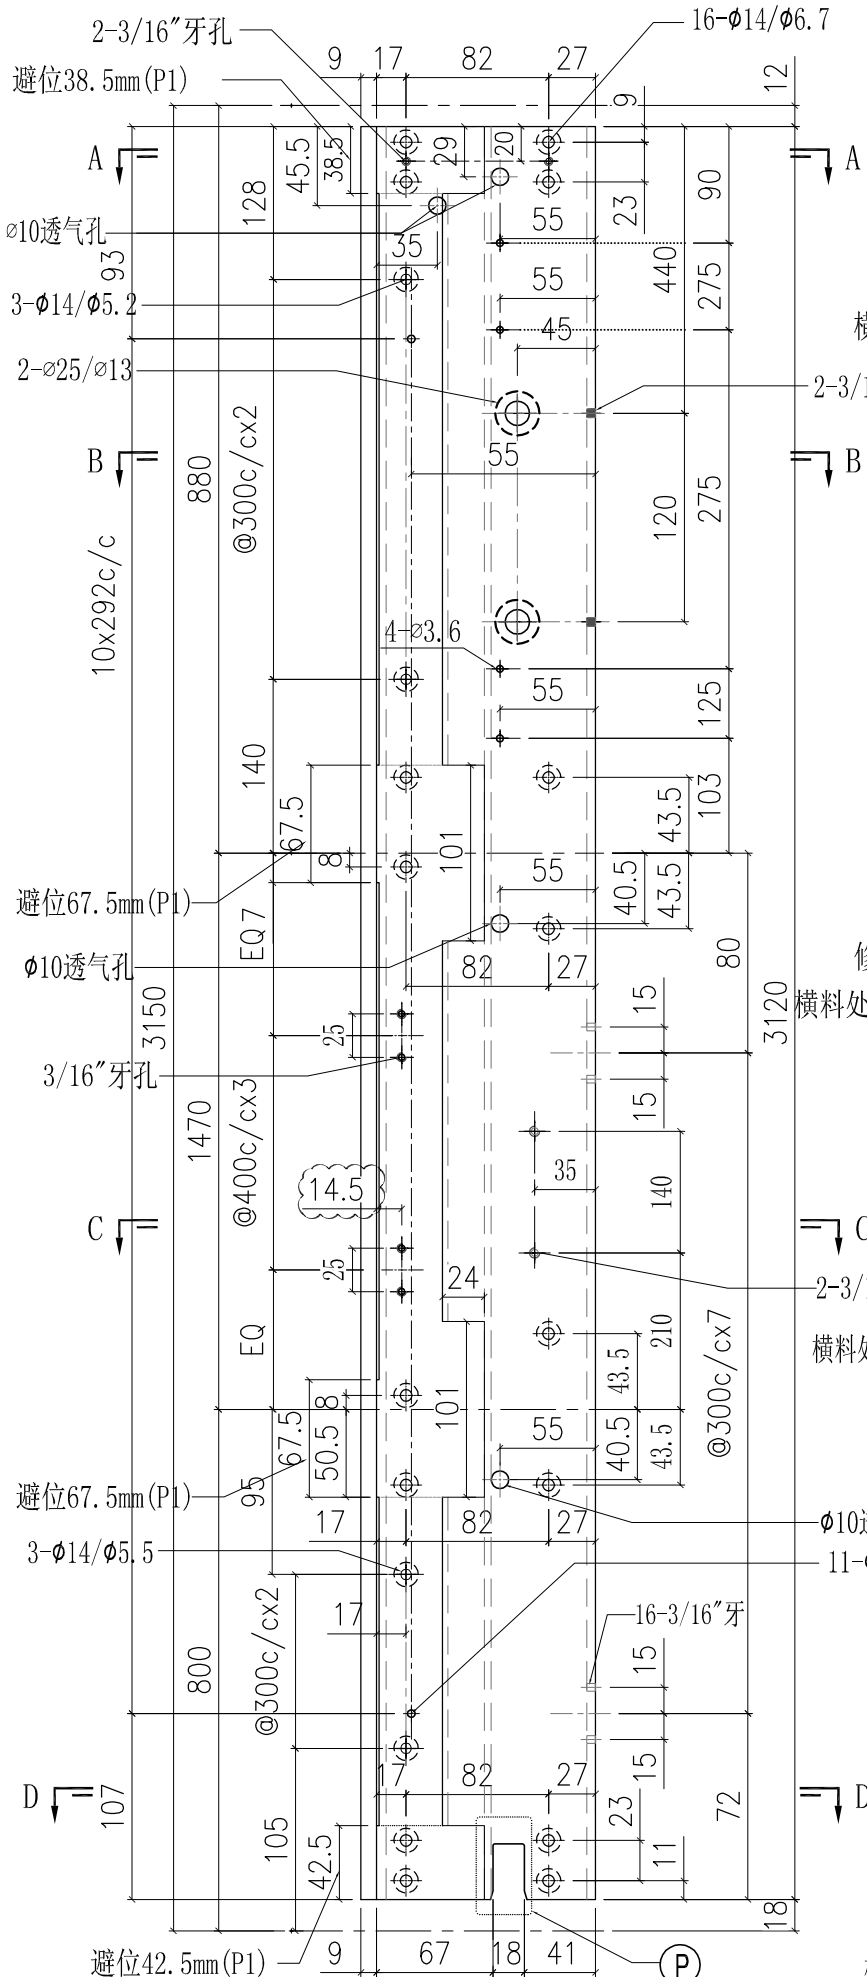


SECTION A-A

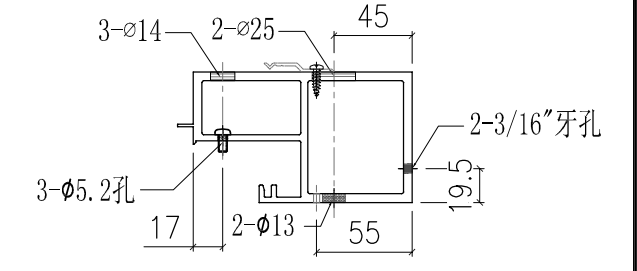


SECTION B-B

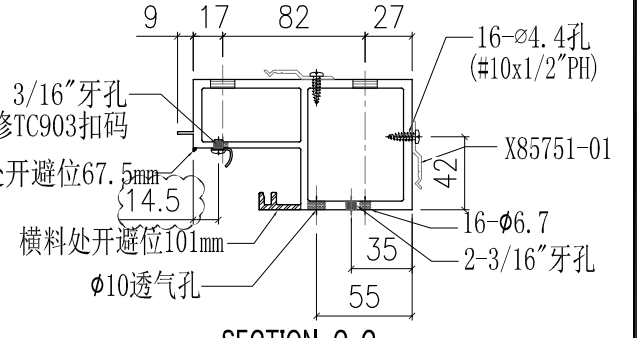


SECTION C-C

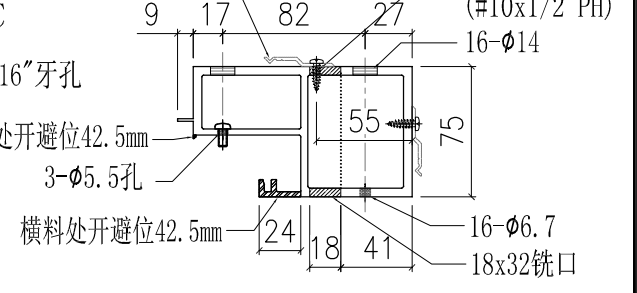

SECTION D-D

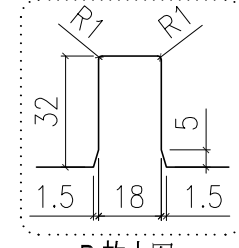


P 放大图

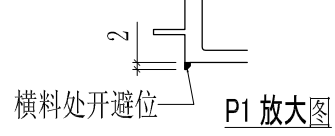


P1 放大图

部件编号	颜色
X85726-07LG	深灰色
X85726-07LW	白色







工程號	J851	類別		物料號	-		
地盘	青衣190	制圖	W. E. X	2020-07-15	圖號	X85726-07R	
修改	A	採用工廠	✓	地盤	-	數量	-
日期	15/10	材料顏色	-	图纸名称	铝料加工图	復核	-
				材料	X85726	批准	-
						單件重量	- (KG)

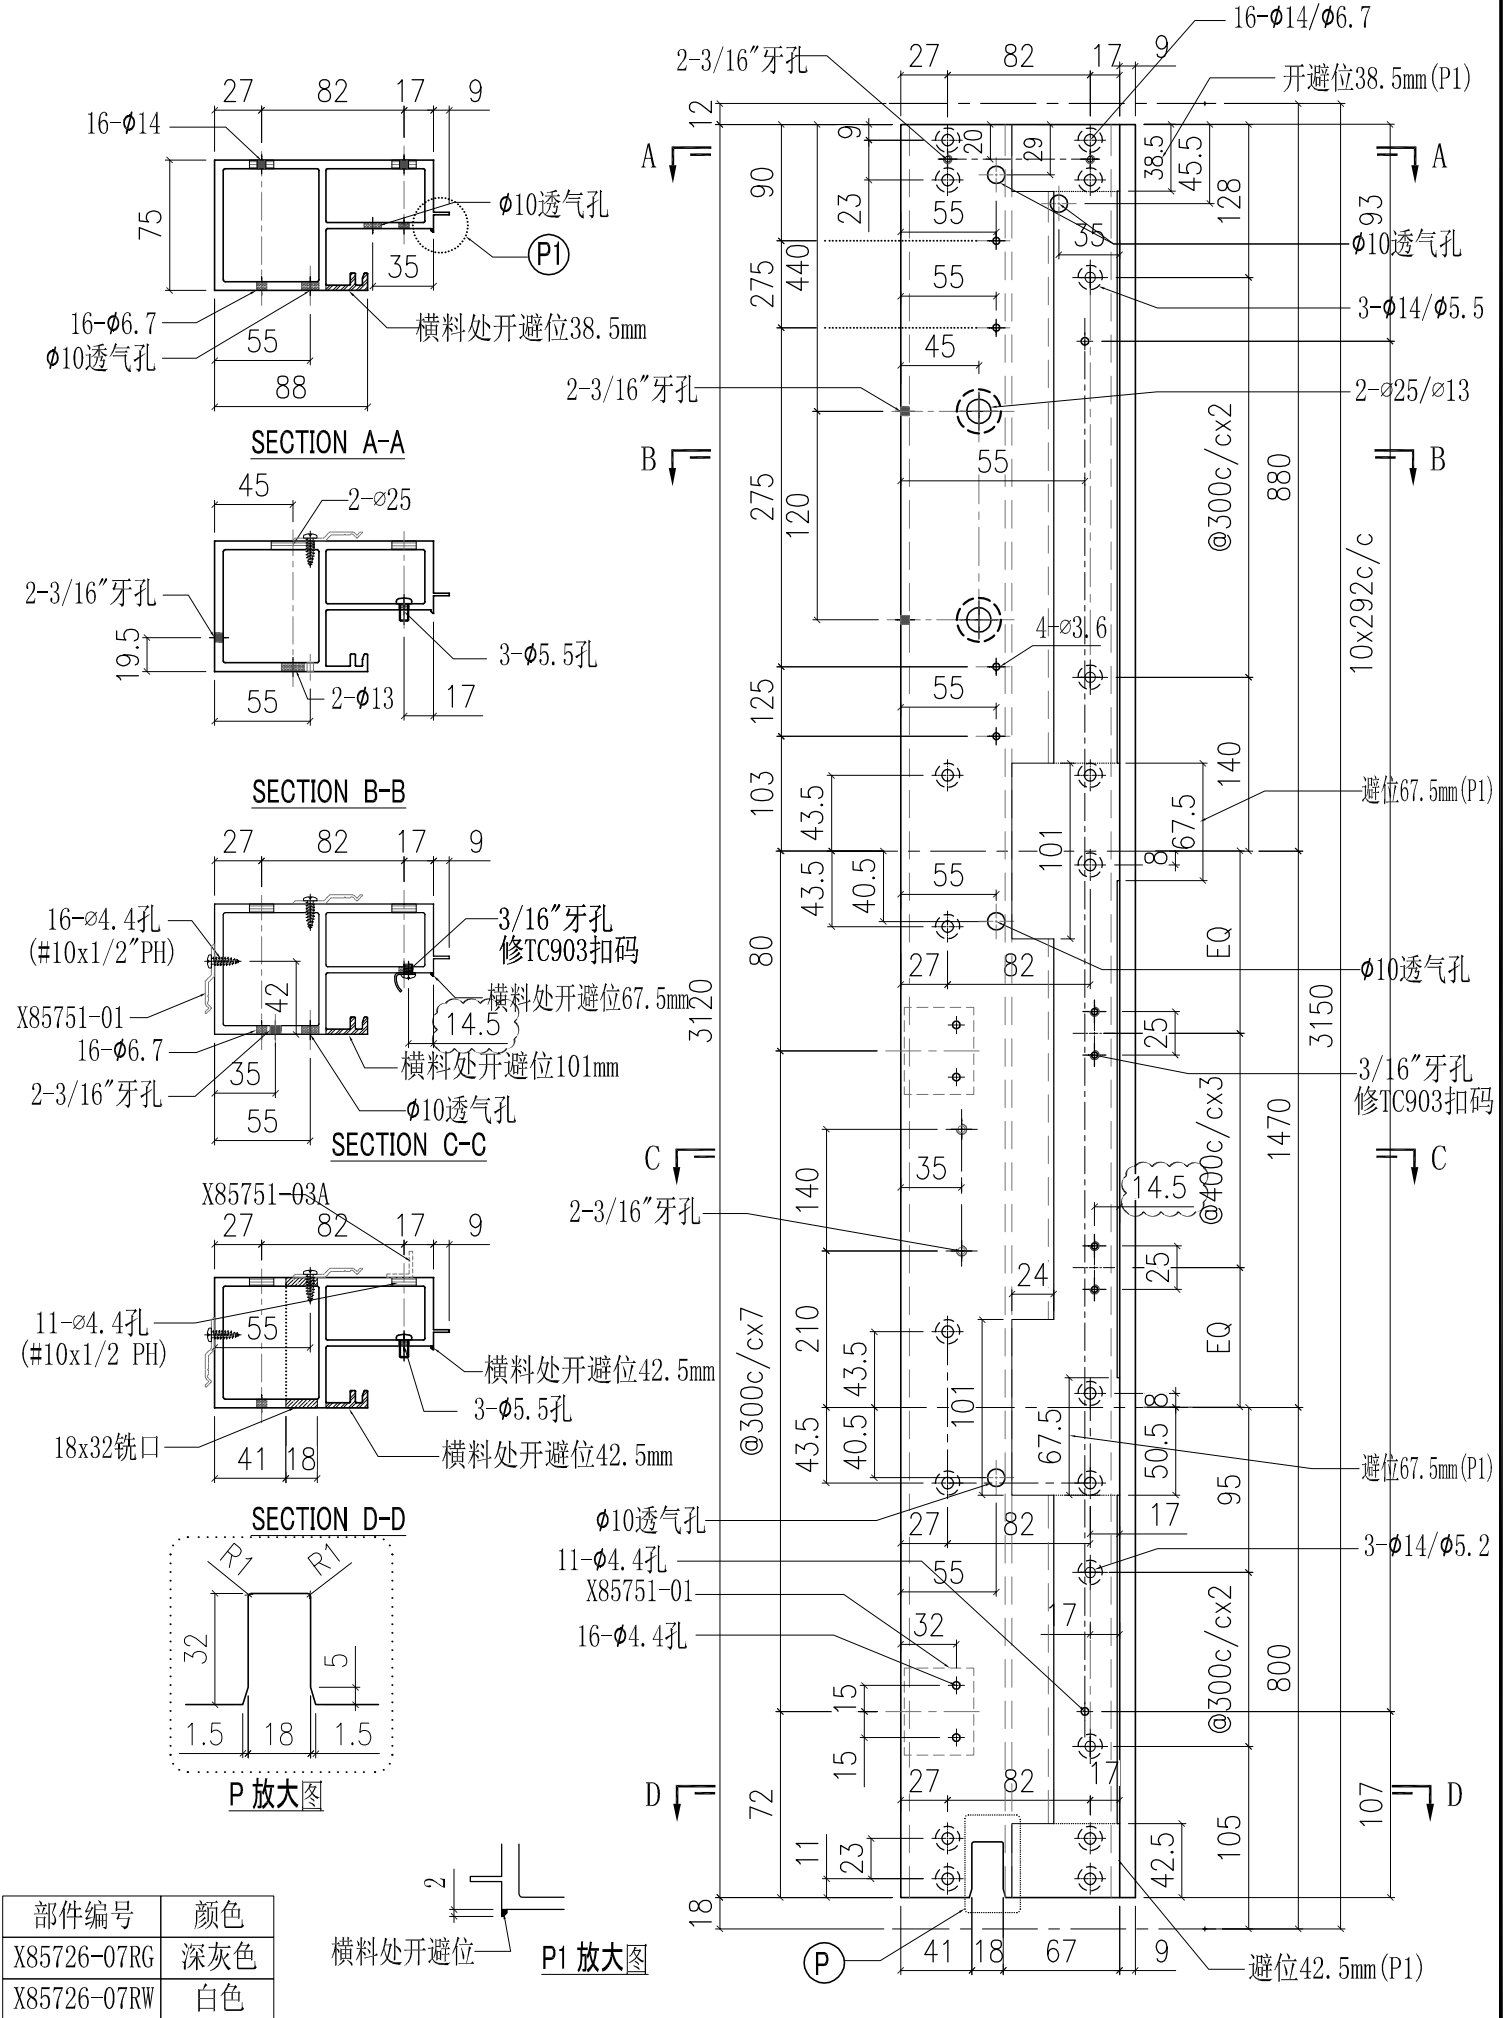

工程號	J851	類別		物料號	-		
地盘	青衣190	制圖	W. E. X	2020-07-15	圖號	X85726-08L	
修改	A	採用工廠	✓	地盤	-	數量	-
日期	15/10	材料颜色	-	图纸名称	铝料加工图	復核	-
				材料	X85726	批准	-
						單件重量	- (KG)







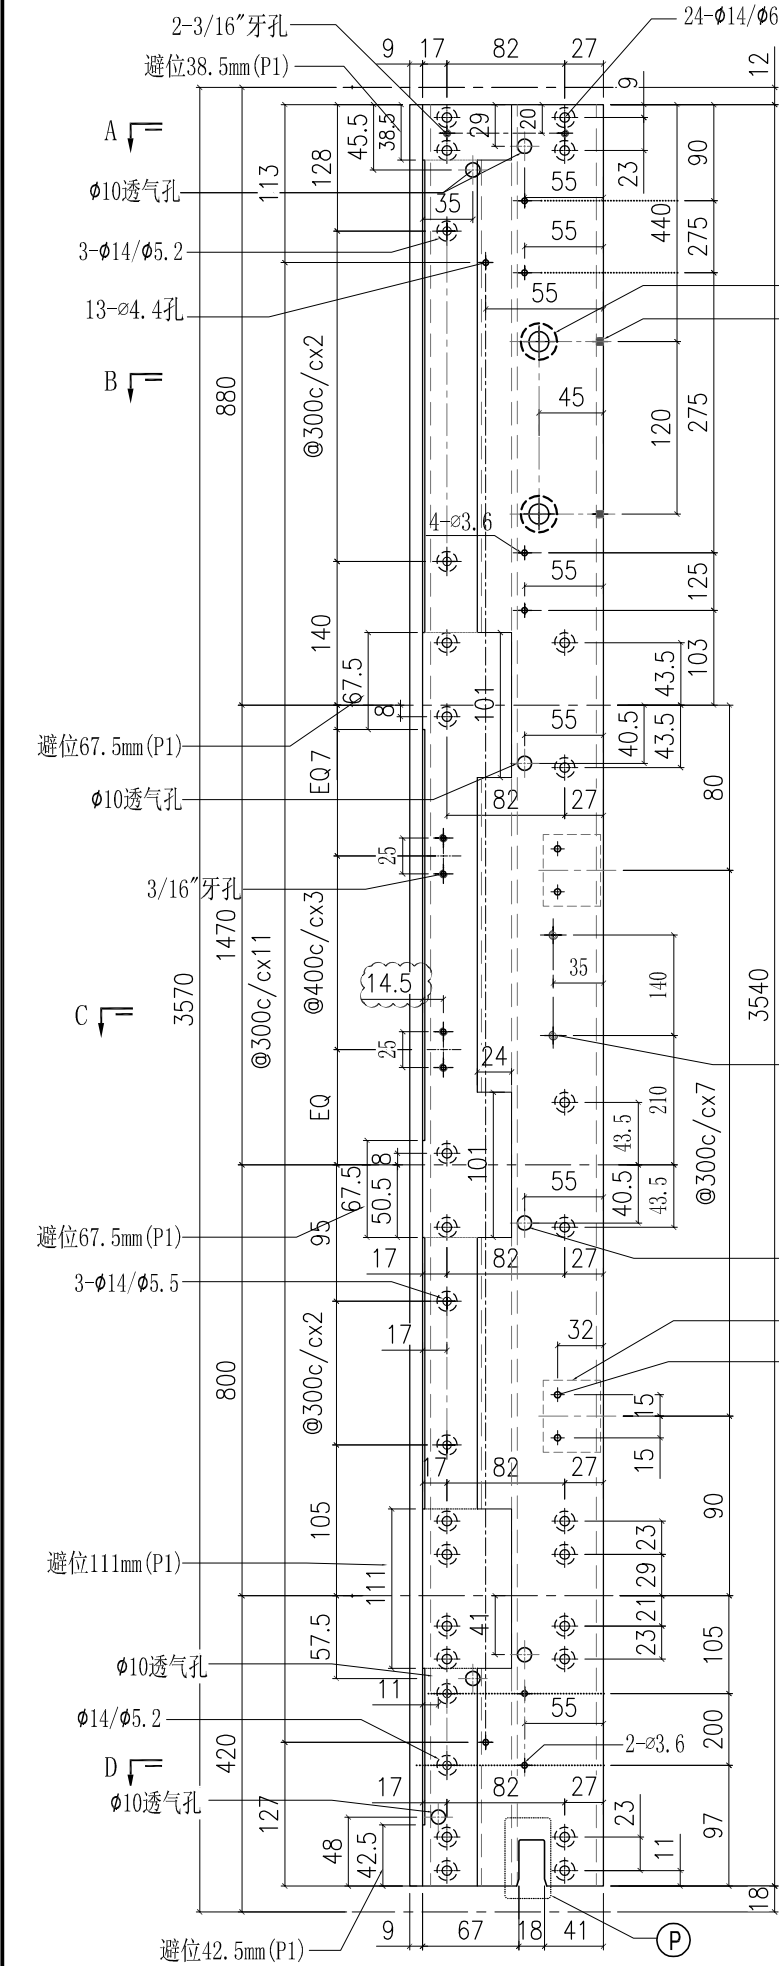


部件编号	颜色
X85726-08LG	深灰色
X85726-08LW	白色

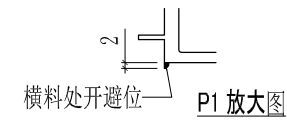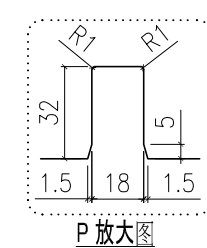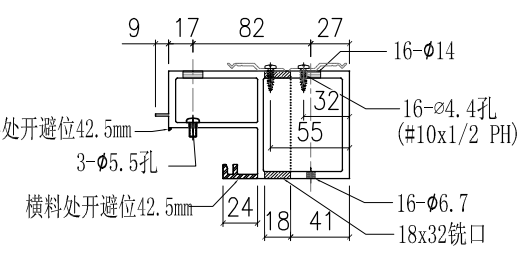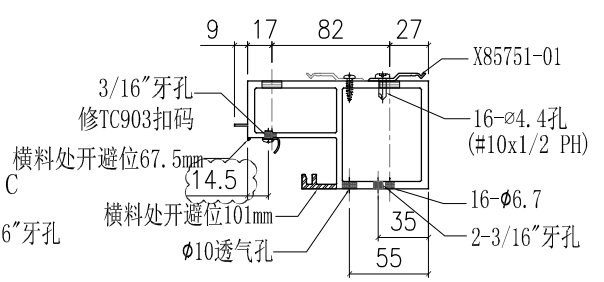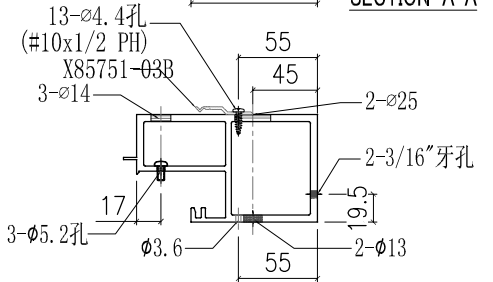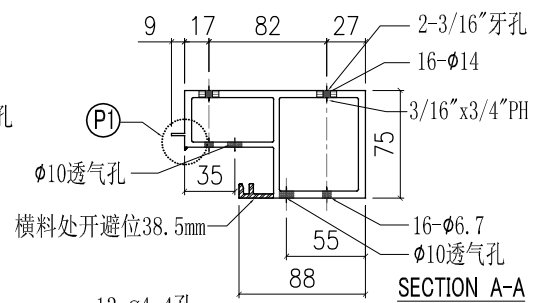


工程號	J851	類別		物料號	-		
地盘	青衣190	制圖	W. E. X	2020-07-15	圖號	X85726-08R	
修改	A	採用工廠	✓	地盤	-	數量	-
日期	15/10	材料颜色	-	图纸名称	铝料加工图	復核	-
				材料	X85726	批准	-
						單件重量	- (KG)







颜色	部件编号
深灰色	X85726-08RG
白色	X85726-08RW

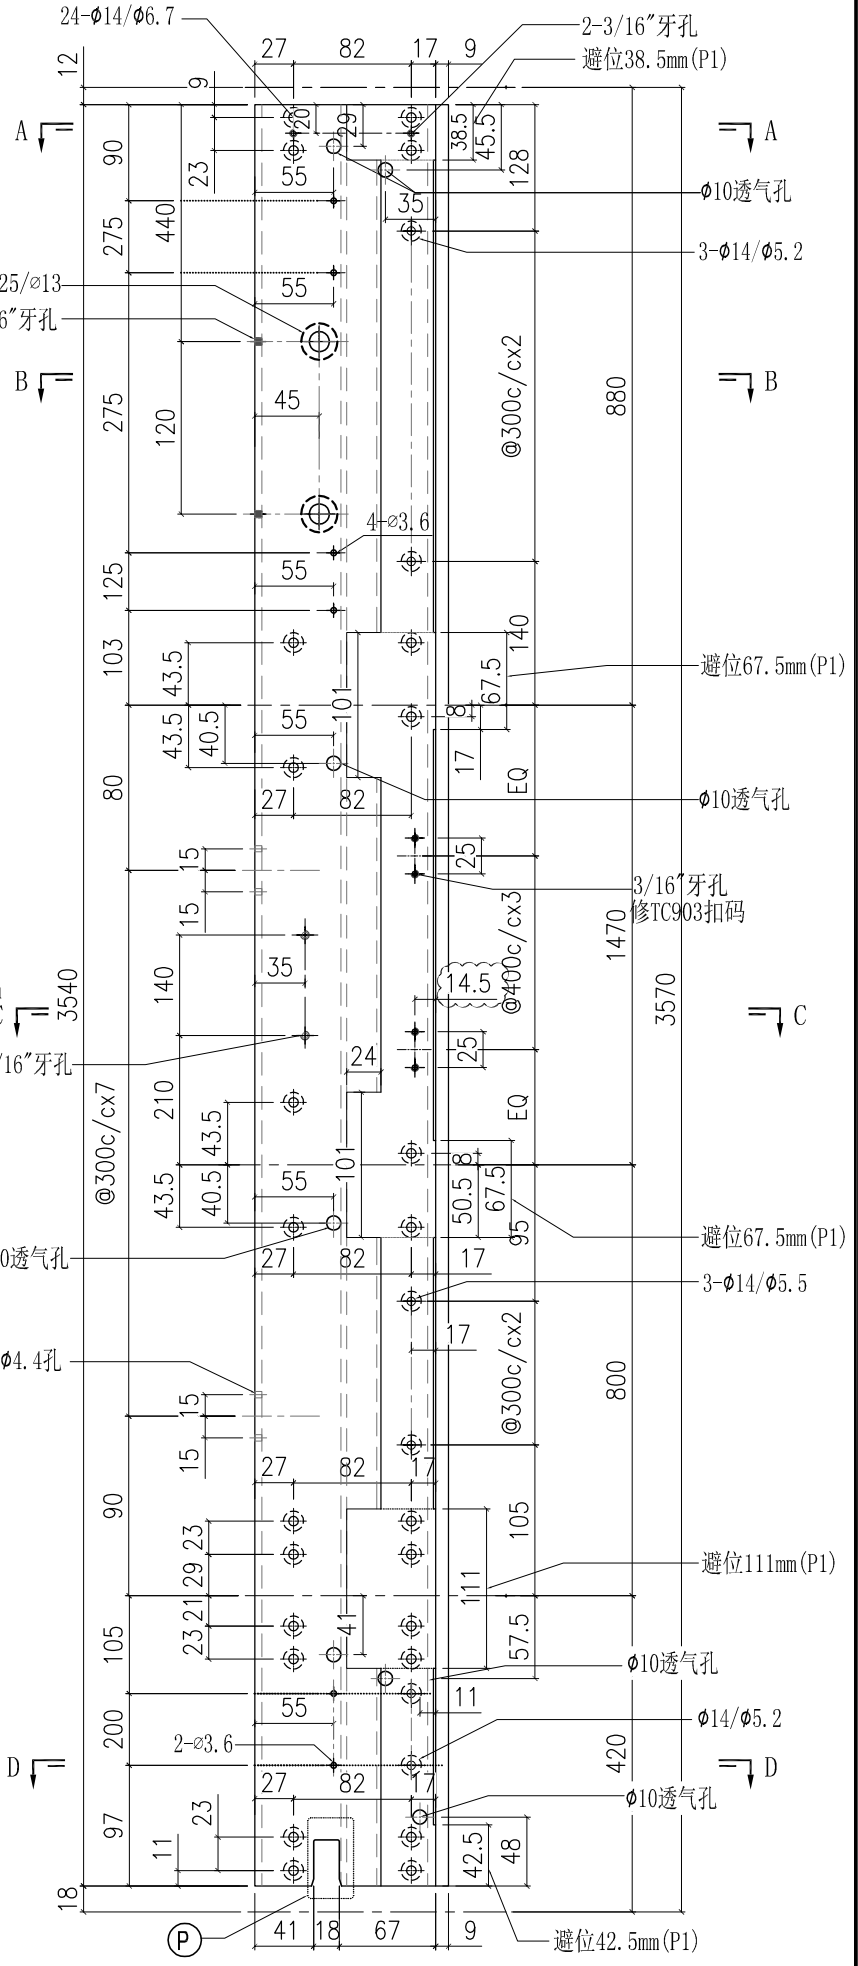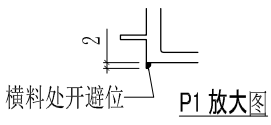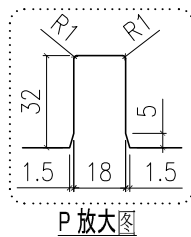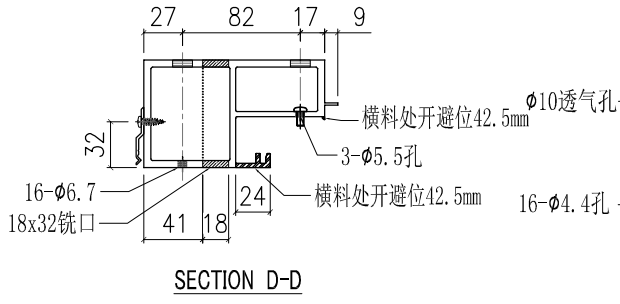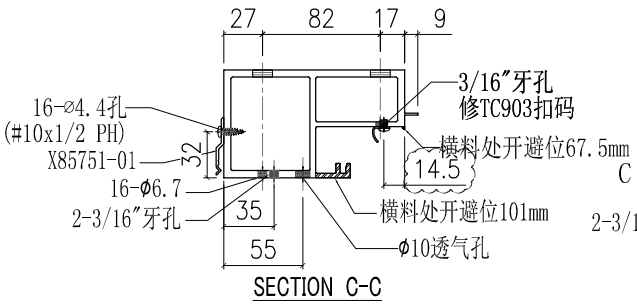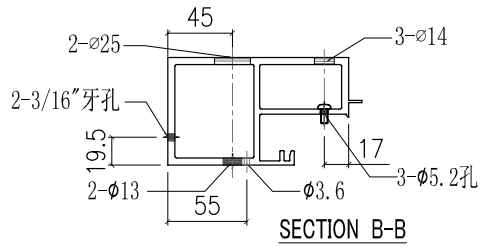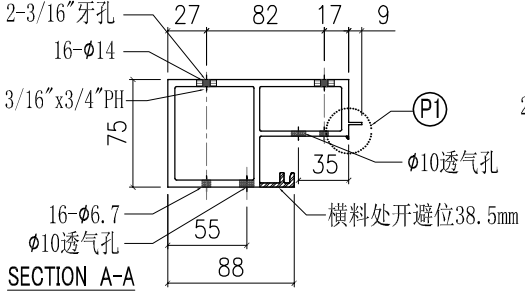


工程號	J851	類別		物料號	-		
地盘	青衣190	制圖	W. E. X	2020-07-15	圖號	X85726-09L	
修改	A	採用工廠	✓	地盤	-	數量	-
日期	15/10	材料颜色	-	图纸名称	铝料加工图	復核	-
				材料	X85726	批准	-
						單件重量	- (KG)

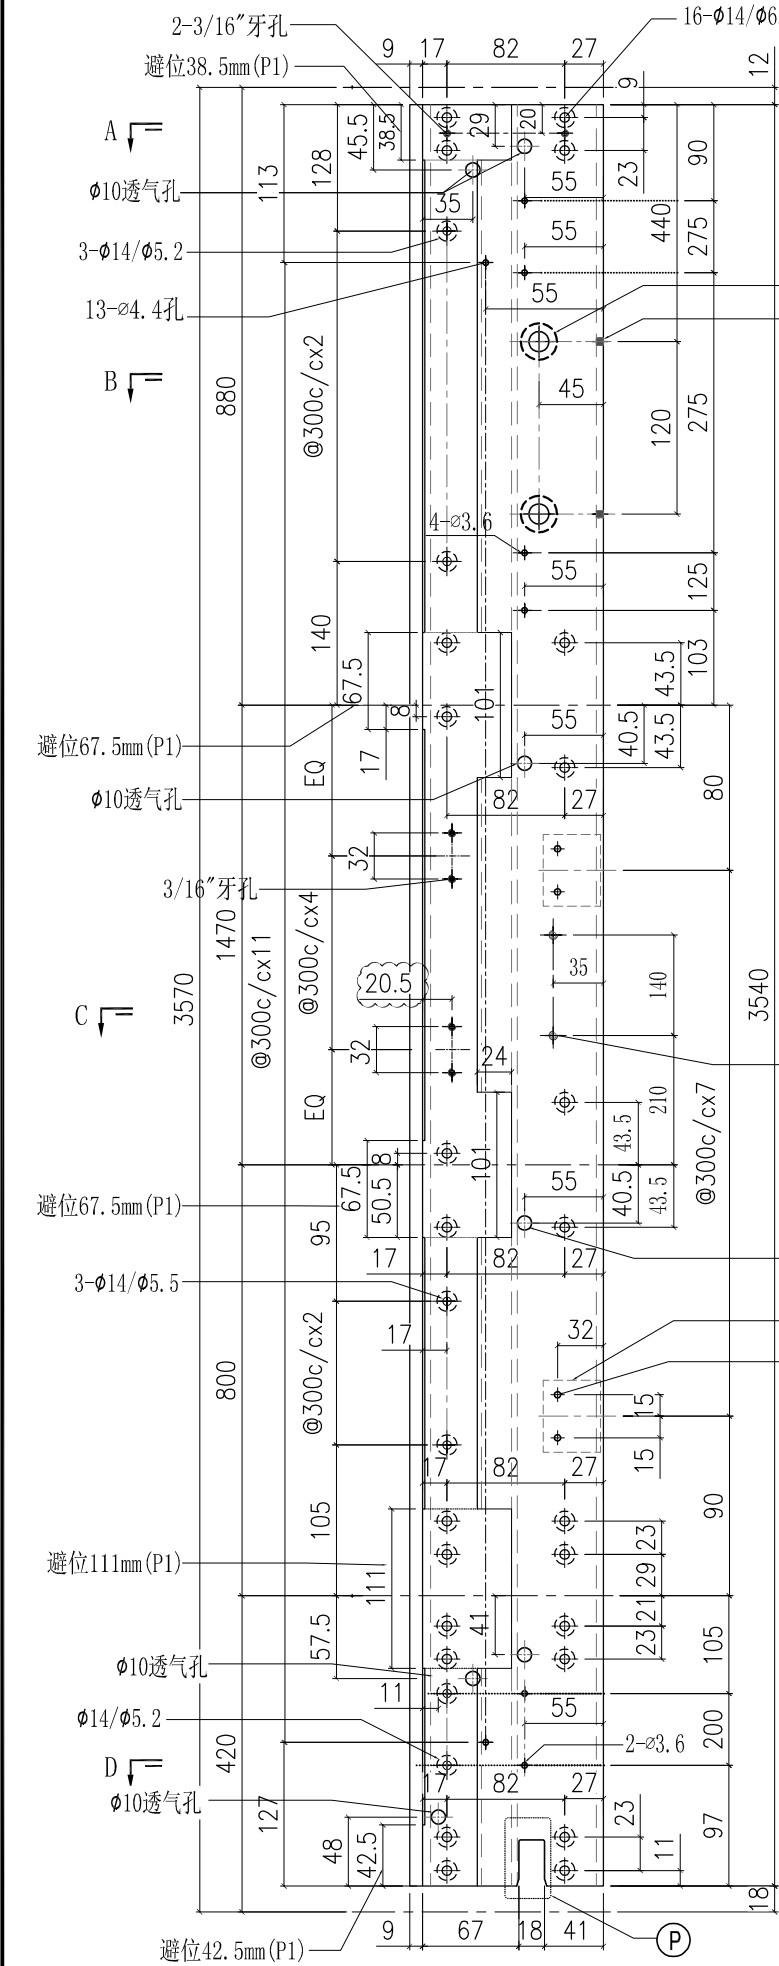








部件编号	颜色
X85726-09LG	深灰色
X85726-09LW	白色

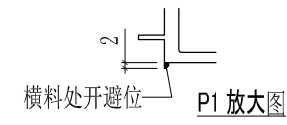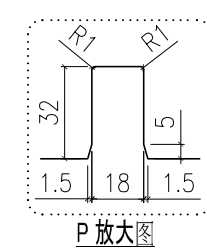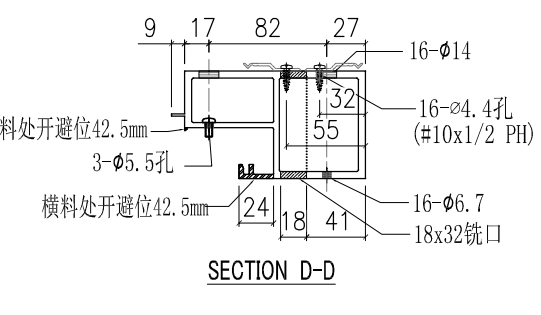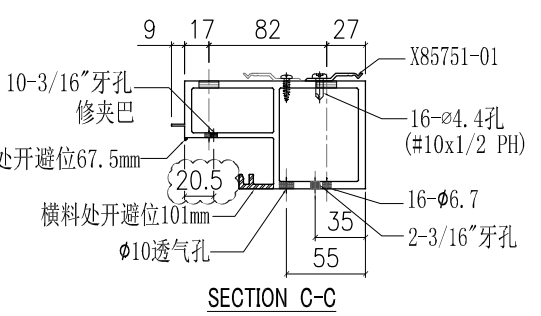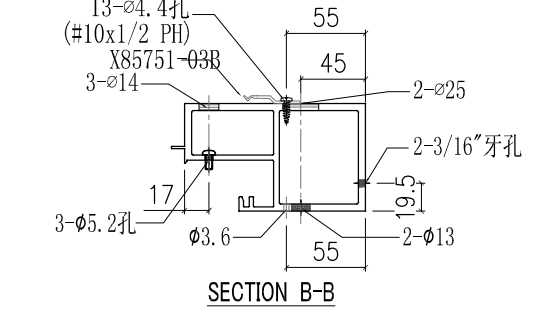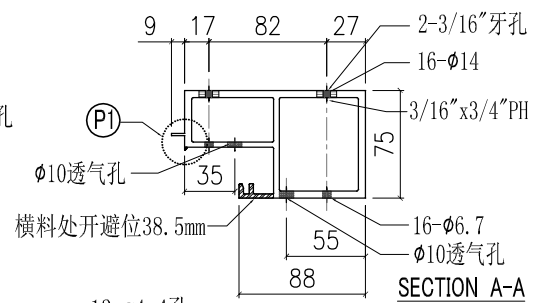

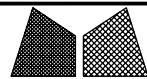


工程號	J851	類別		物料號	-		
地盘	青衣190	制圖	W. E. X	2020-07-15	圖號	X85726-09R	
修改	A	採用工廠	✓	地盤	-	數量	-
日期	15/10	材料颜色	-	图纸名称	铝料加工图	復核	-
				材料	X85726	批准	-
						單件重量	- (KG)







部件编号	颜色
X85726-09RG	深灰色
X85726-09RW	白色

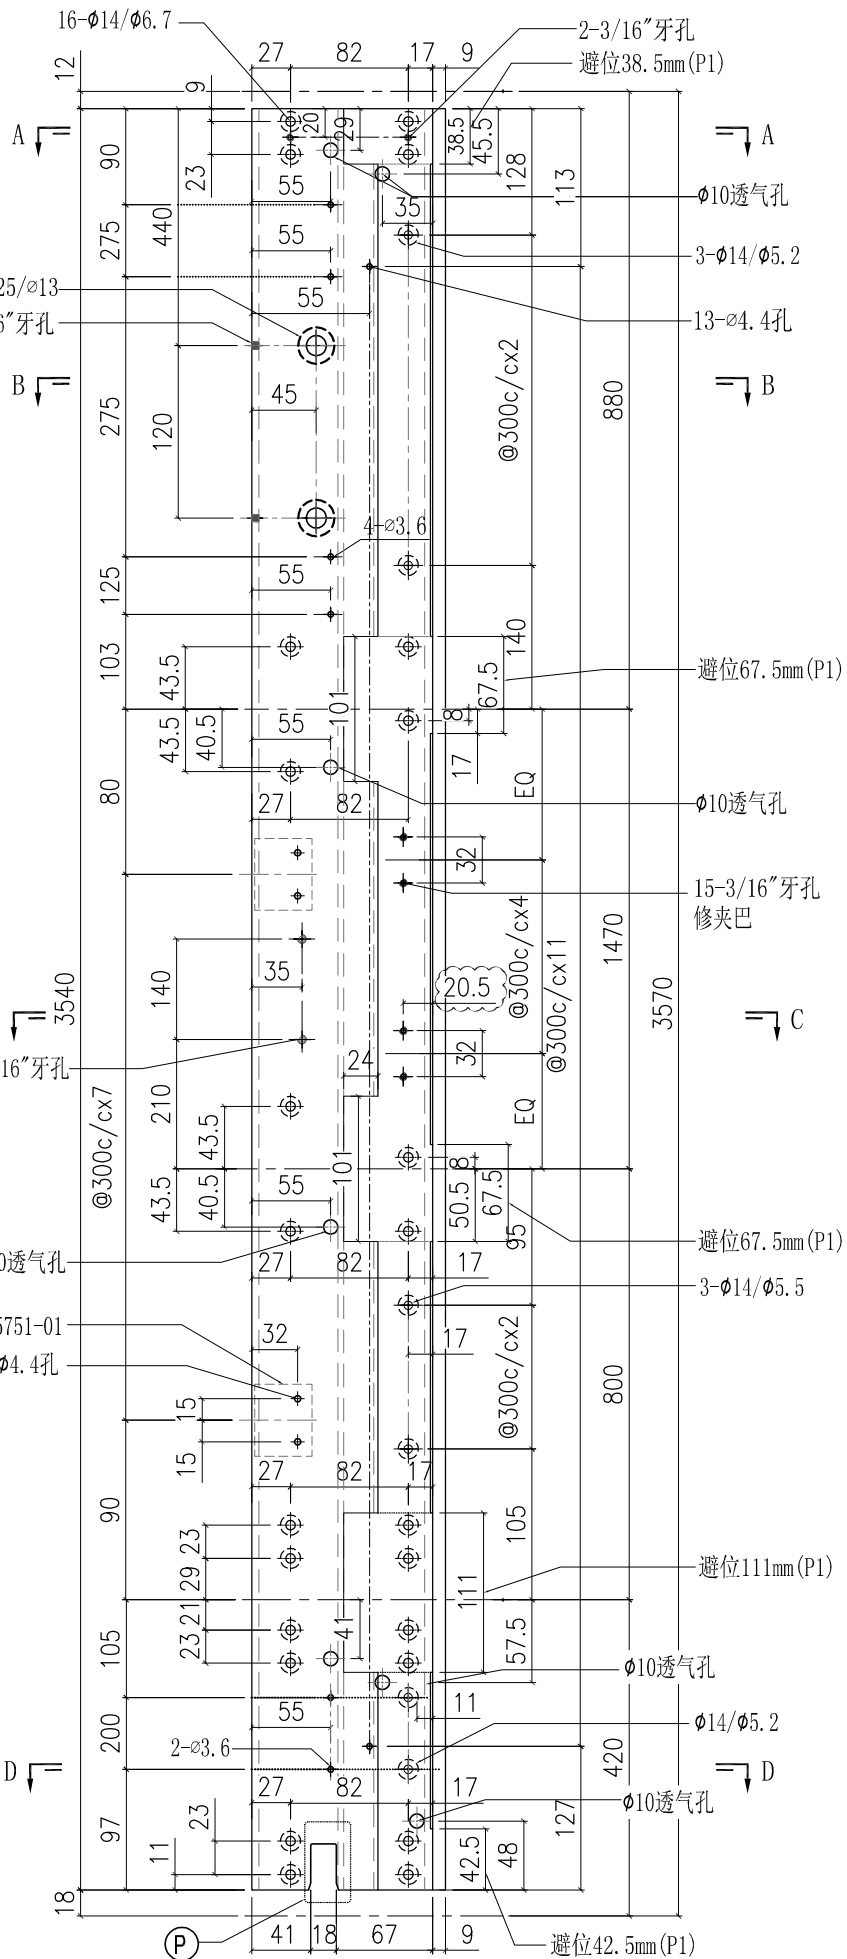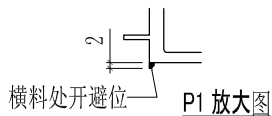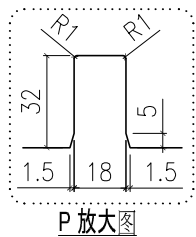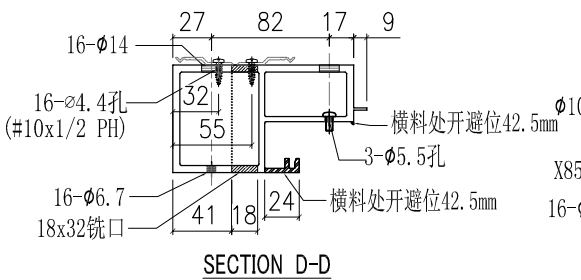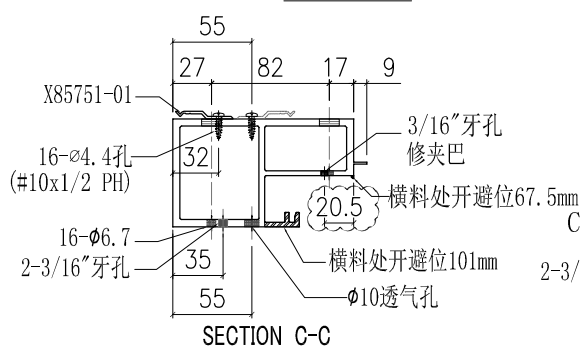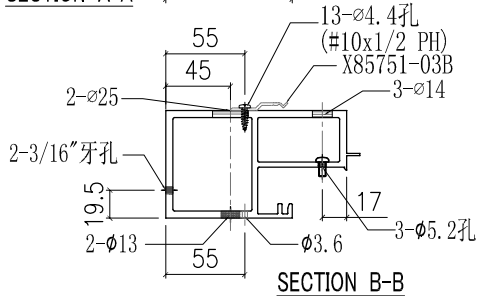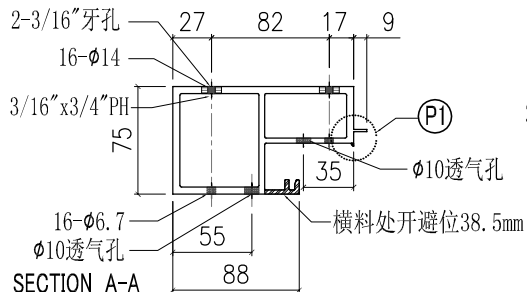

工程號	J851	類別		物料號	-		
地盘	青衣190	制圖	W. E. X	2020-07-15	圖號	X85726-10L	
修改	A	採用工廠	✓	地盤	-	數量	-
日期	15/10	材料颜色	-	图纸名称	铝料加工图	復核	-
				材料	X85726	批准	-
						單件重量	- (KG)







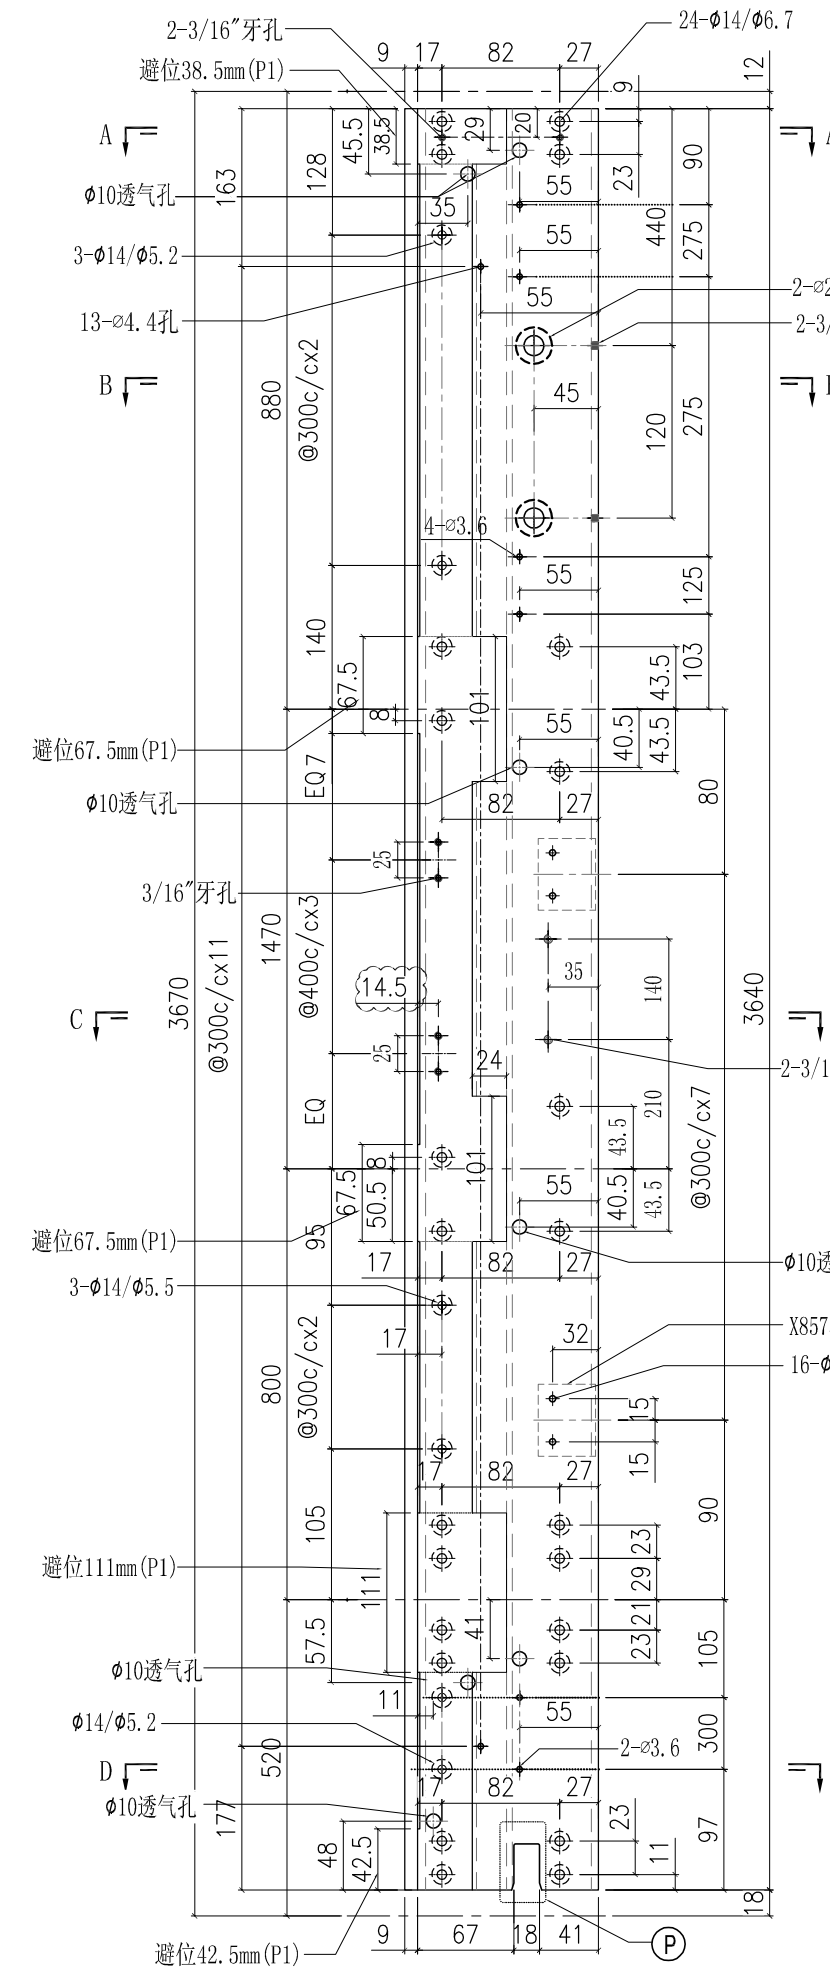


部件编号	颜色
X85726-10LG	深灰色
X85726-10LW	白色

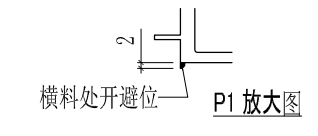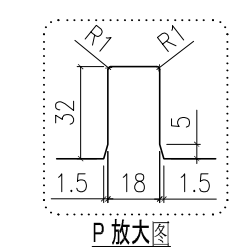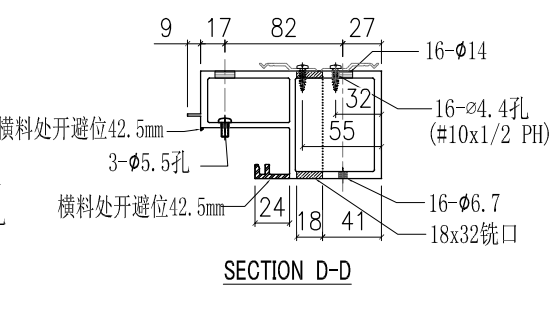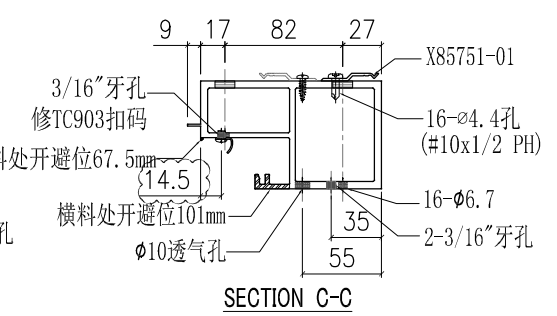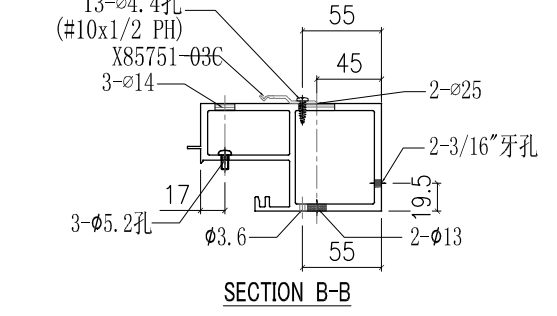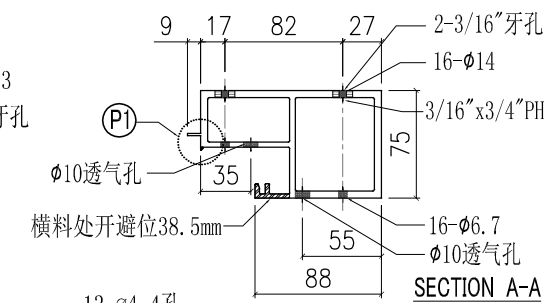


工程號	J851	類別		物料號	-		
地盘	青衣190	制圖	W. E. X	2020-07-15	圖號	X85726-10R	
修改	A	採用工廠	✓	地盤	-	數量	-
日期	15/10	材料颜色	-	图纸名称	铝料加工图	復核	-
				材料	X85726	批准	-
						單件重量	- (KG)







部件编号	颜色
X85726-10RG	深灰色
X85726-10RW	白色

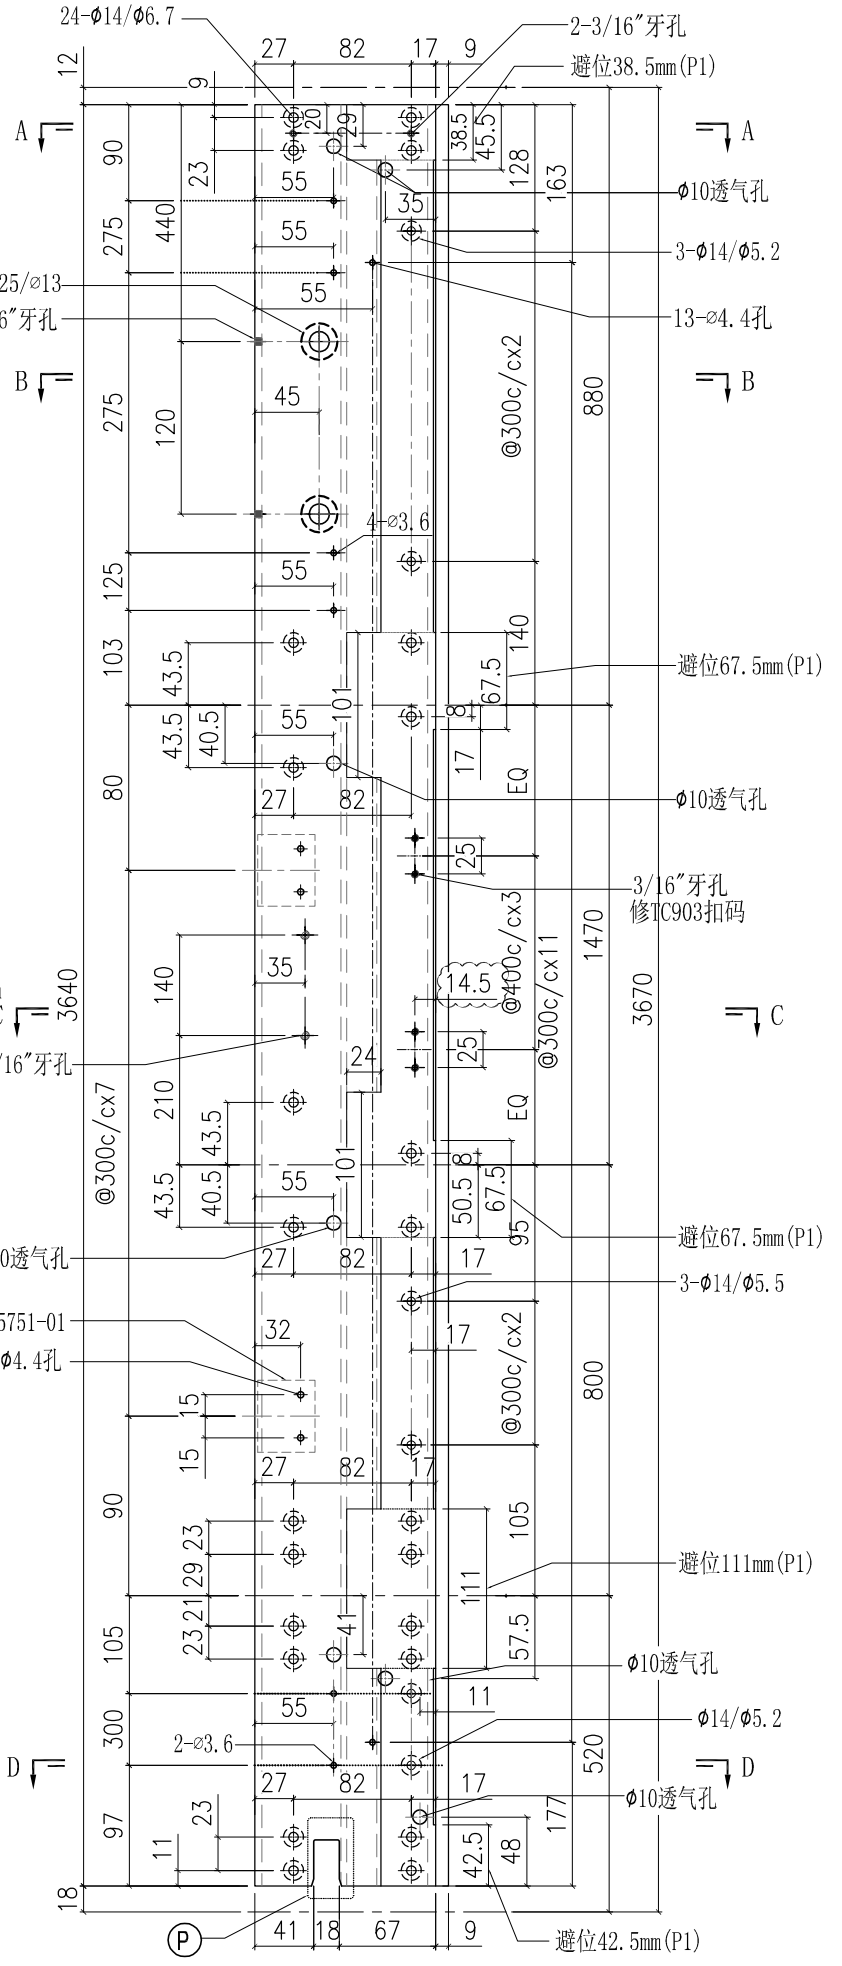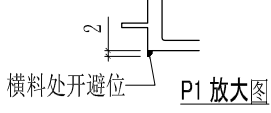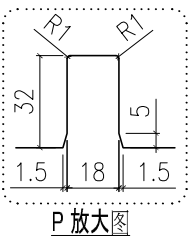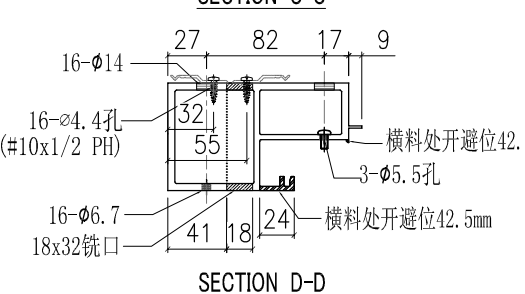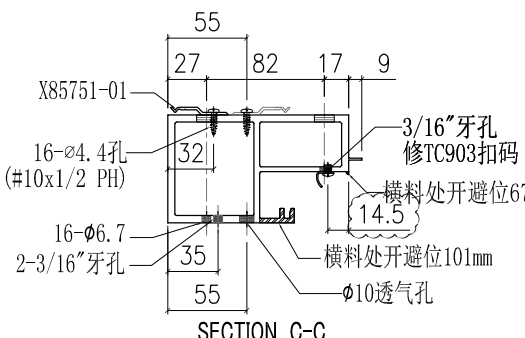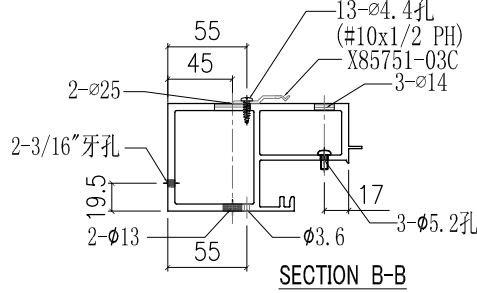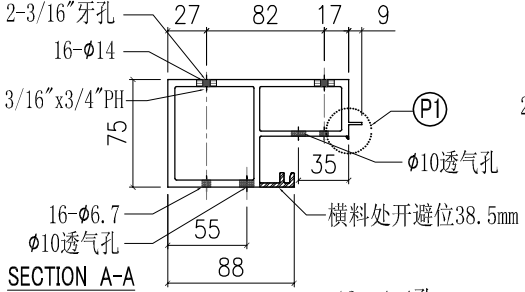


工程號	J851	類別		物料號	-		
地盘	青衣190	制圖	W. E. X	2020-07-15	圖號	X85726-11L	
修改	A	採用工廠	✓	地盤	-	数量	-
日期	15/10	材料颜色	-	图纸名称	铝料加工图	復核	-
				材料	X85726	批准	-
						單件重量	- (KG)

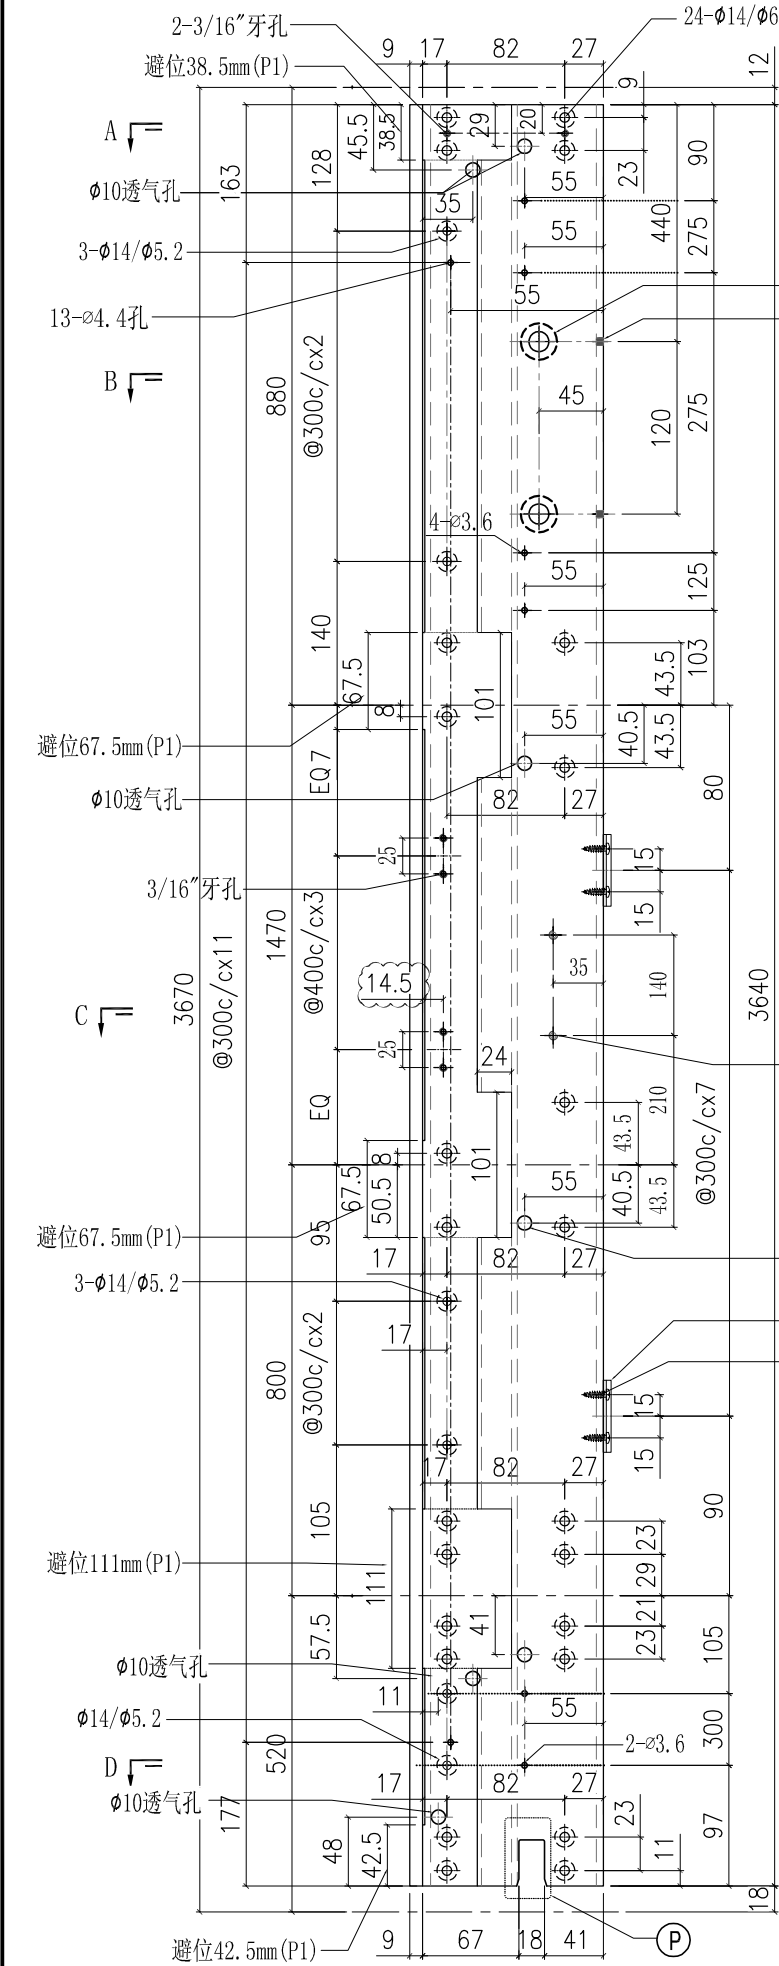







部件编号	颜色
X85726-11LG	深灰色
X85726-11LW	白色

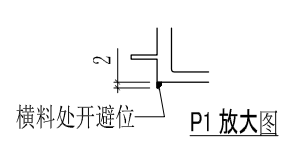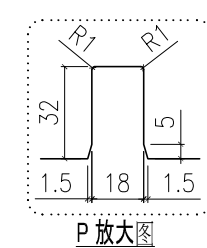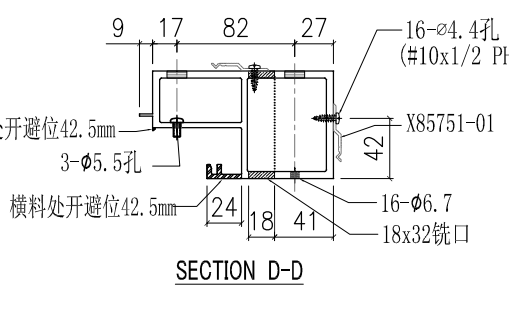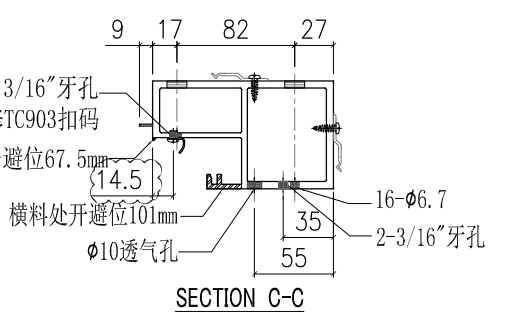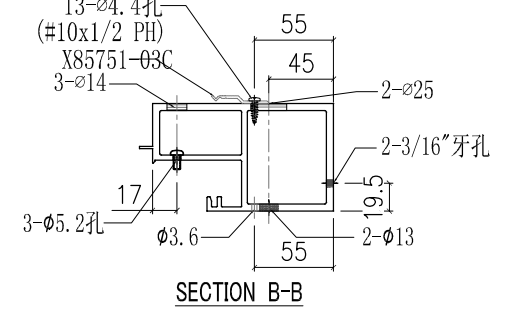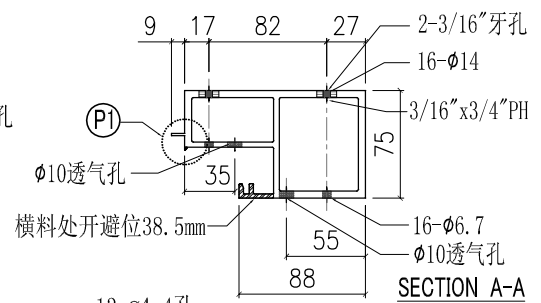


工程號	J851	類別		物料號	-		
地盘	青衣190	制圖	W. E. X	2020-07-15	圖號	X85726-12	
修改	A	採用工廠	✓	地盤	-	數量	-
日期	15/10	材料颜色	-	图纸名称	铝料加工图	復核	-
				材料	X85726	批准	-
						單件重量	- (KG)

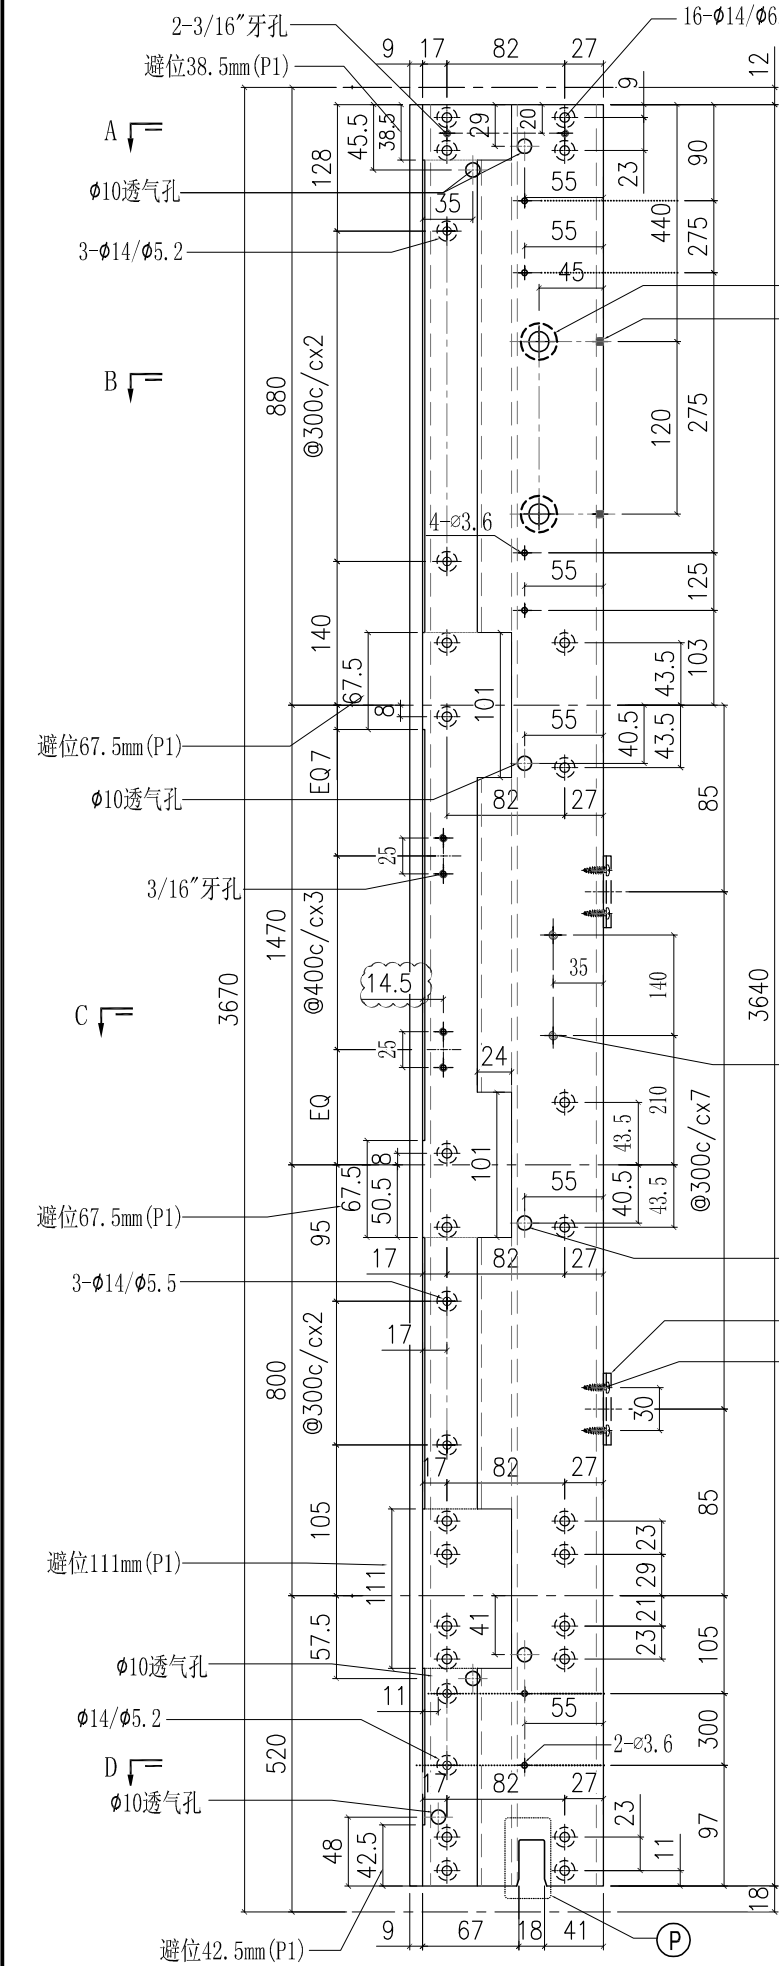







部件编号	颜色
X85726-12G	深灰色
X85726-12W	白色

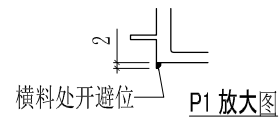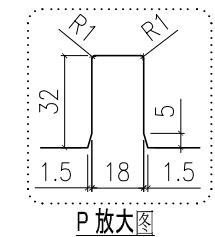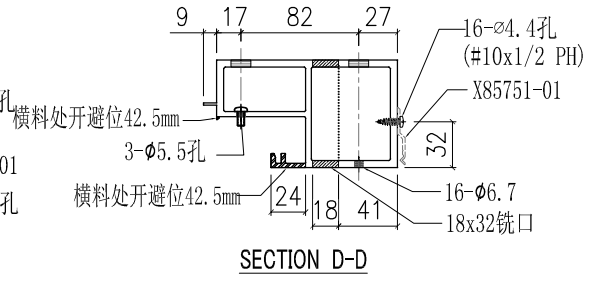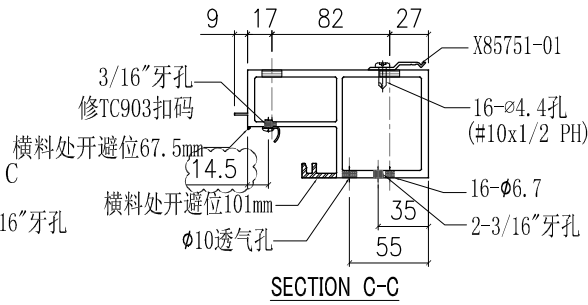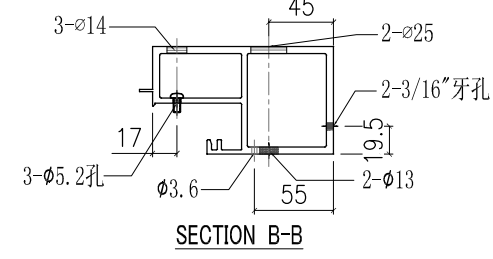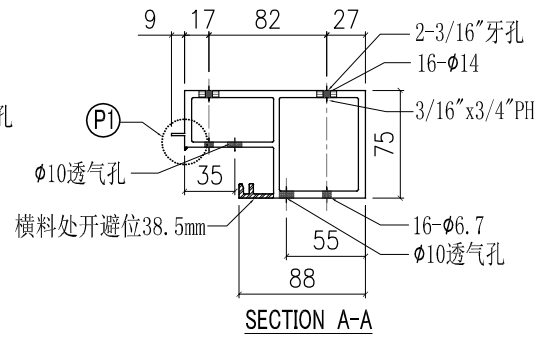


工程號	J851	類別		物料號	-		
地盘	青衣190	制圖	W. E. X	2020-07-15	圖號	X85726-13L	
修改	A	採用工廠	✓	地盤	-	數量	-
日期	15/10	材料颜色	-	图纸名称	铝料加工图	復核	-
				材料	X85726	批准	-
						單件重量	- (KG)

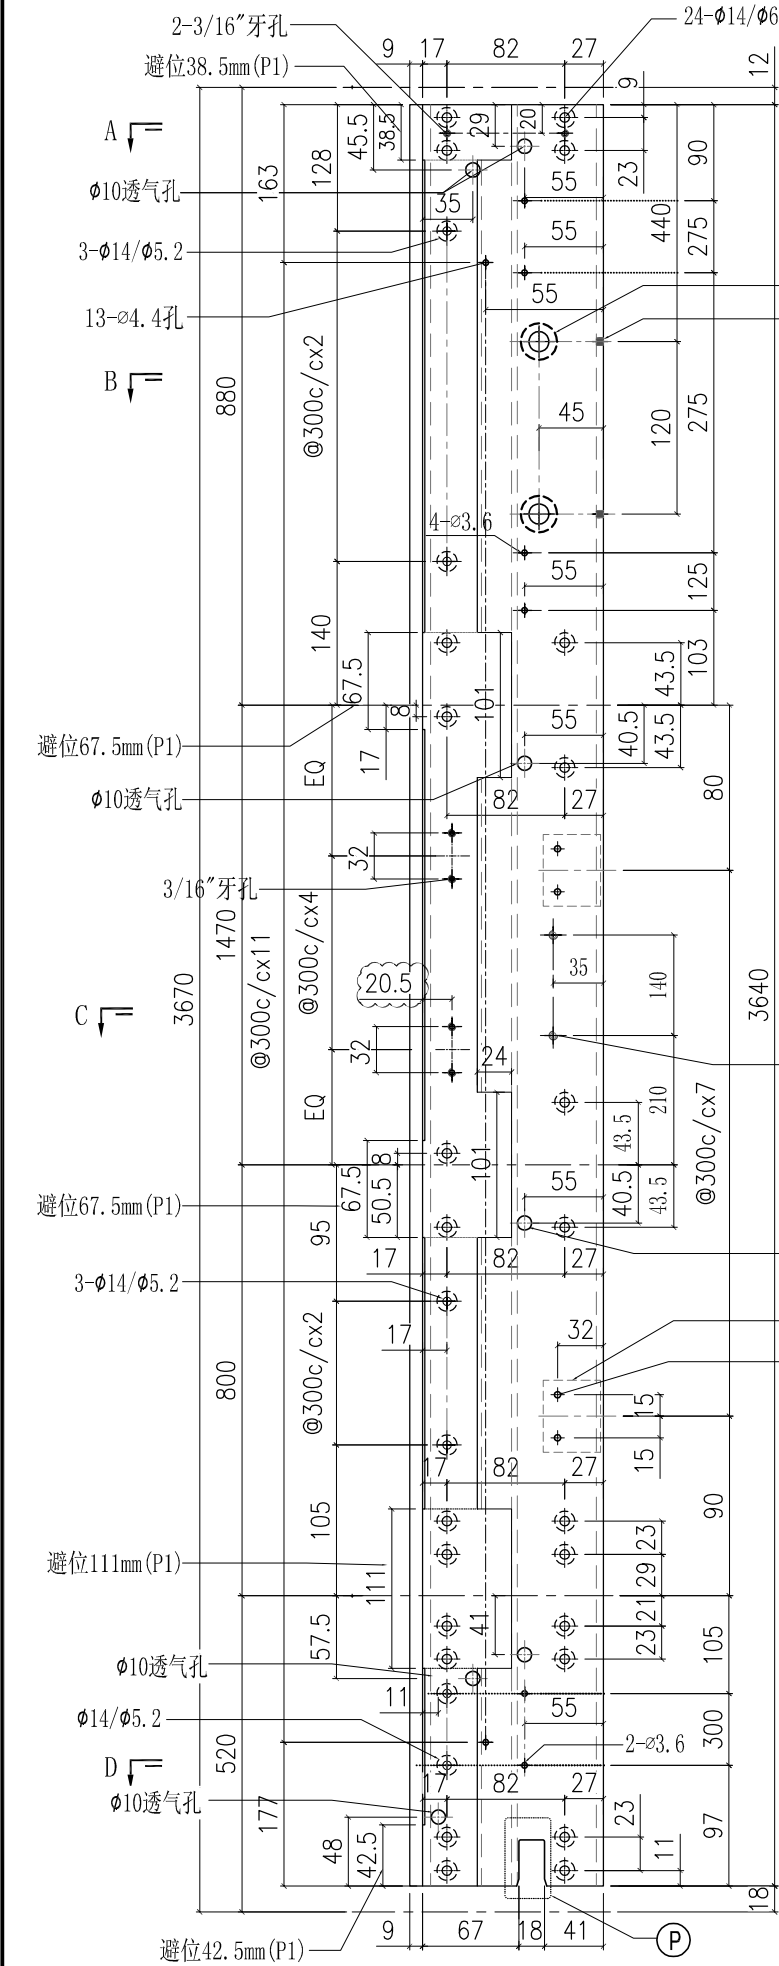







部件编号	颜色
X85726-13LG	深灰色
X85726-13LW	白色

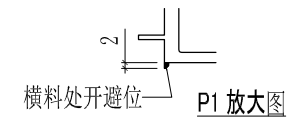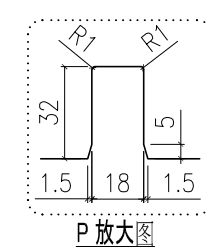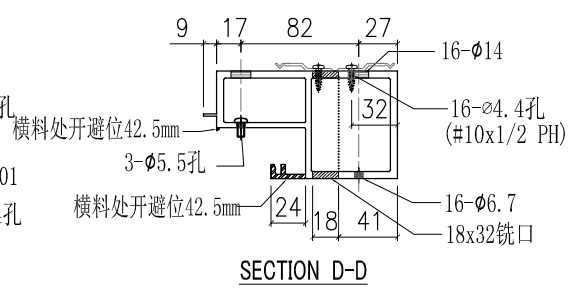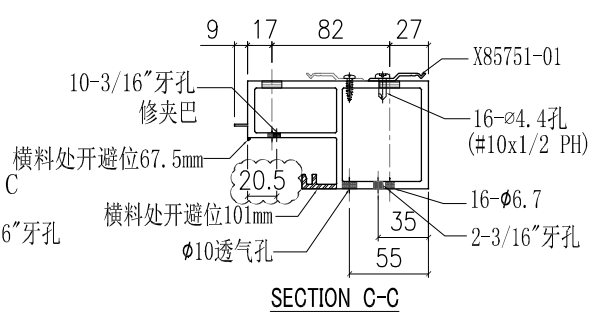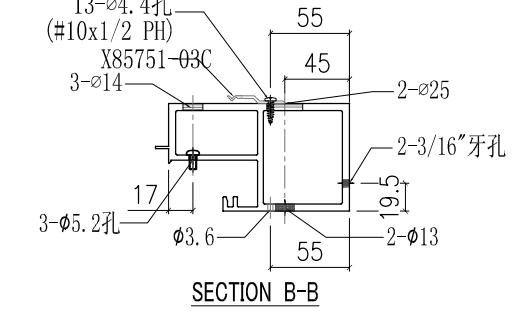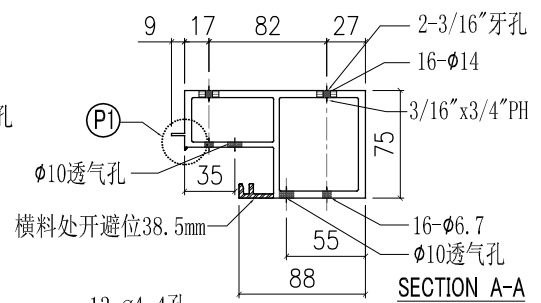

工程號	J851	類別		物料號	-		
地盘	青衣190	制圖	W. E. X	2020-07-15	圖號	X85726-15	
修改	A	採用工廠	✓	地盤	-	數量	-
日期	15/10	材料颜色	-	图纸名称	铝料加工图	復核	-
				材料	X85726	批准	-
						單件重量	- (KG)







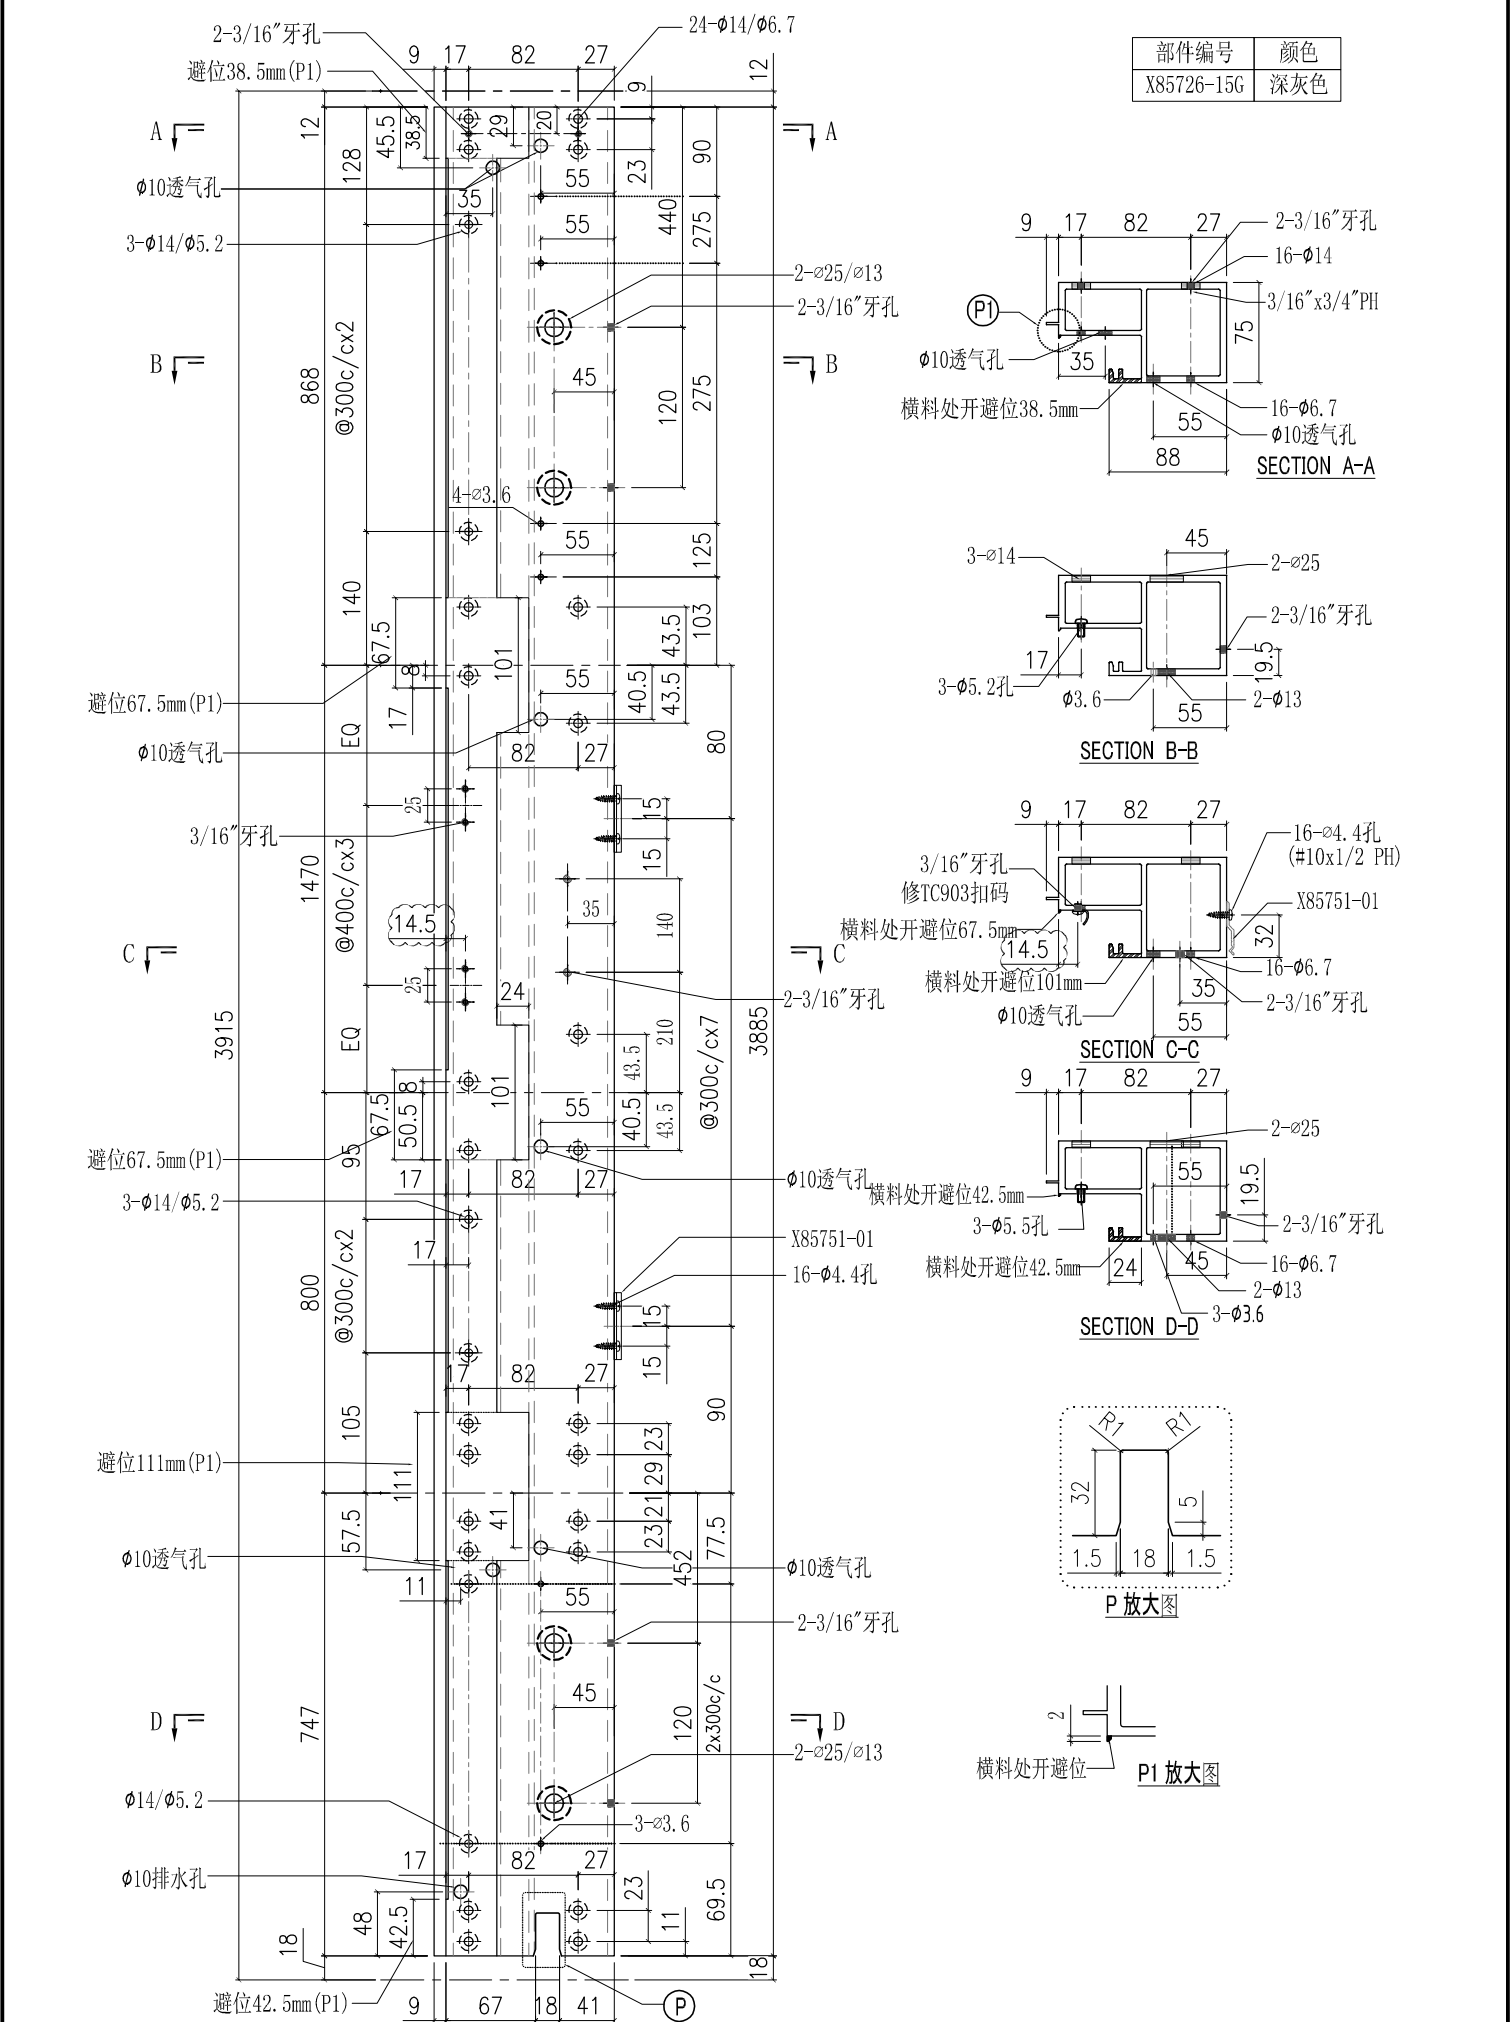


部件编号	颜色
X85726-15G	深灰色

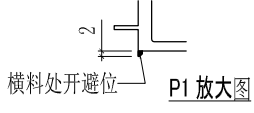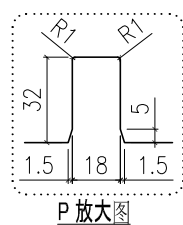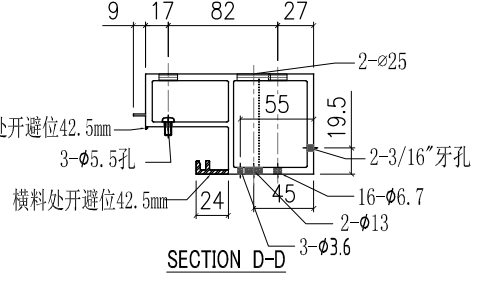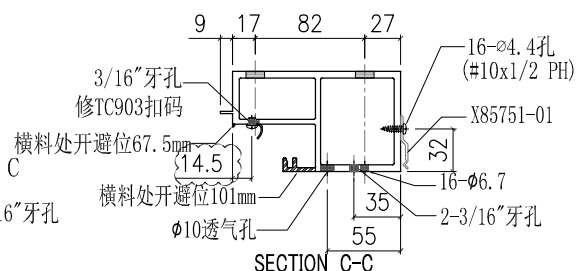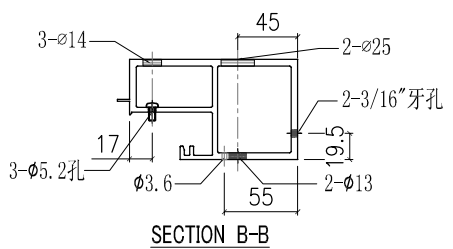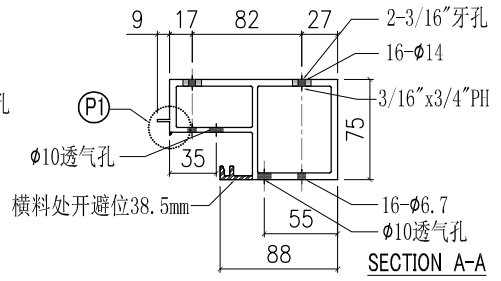



工程號	J851	類別		物料號	-		
地盤	青衣190	制圖	W. E. X	2020-07-15	圖號	X85726-16	
修改	A	採用工廠	✓	地盤	-	數量	-
日期	15/10	材料顏色	-	材料	X85726	批准	-
						單件重量	- (KG)

部件编号	颜色
X85726-16G	深灰色

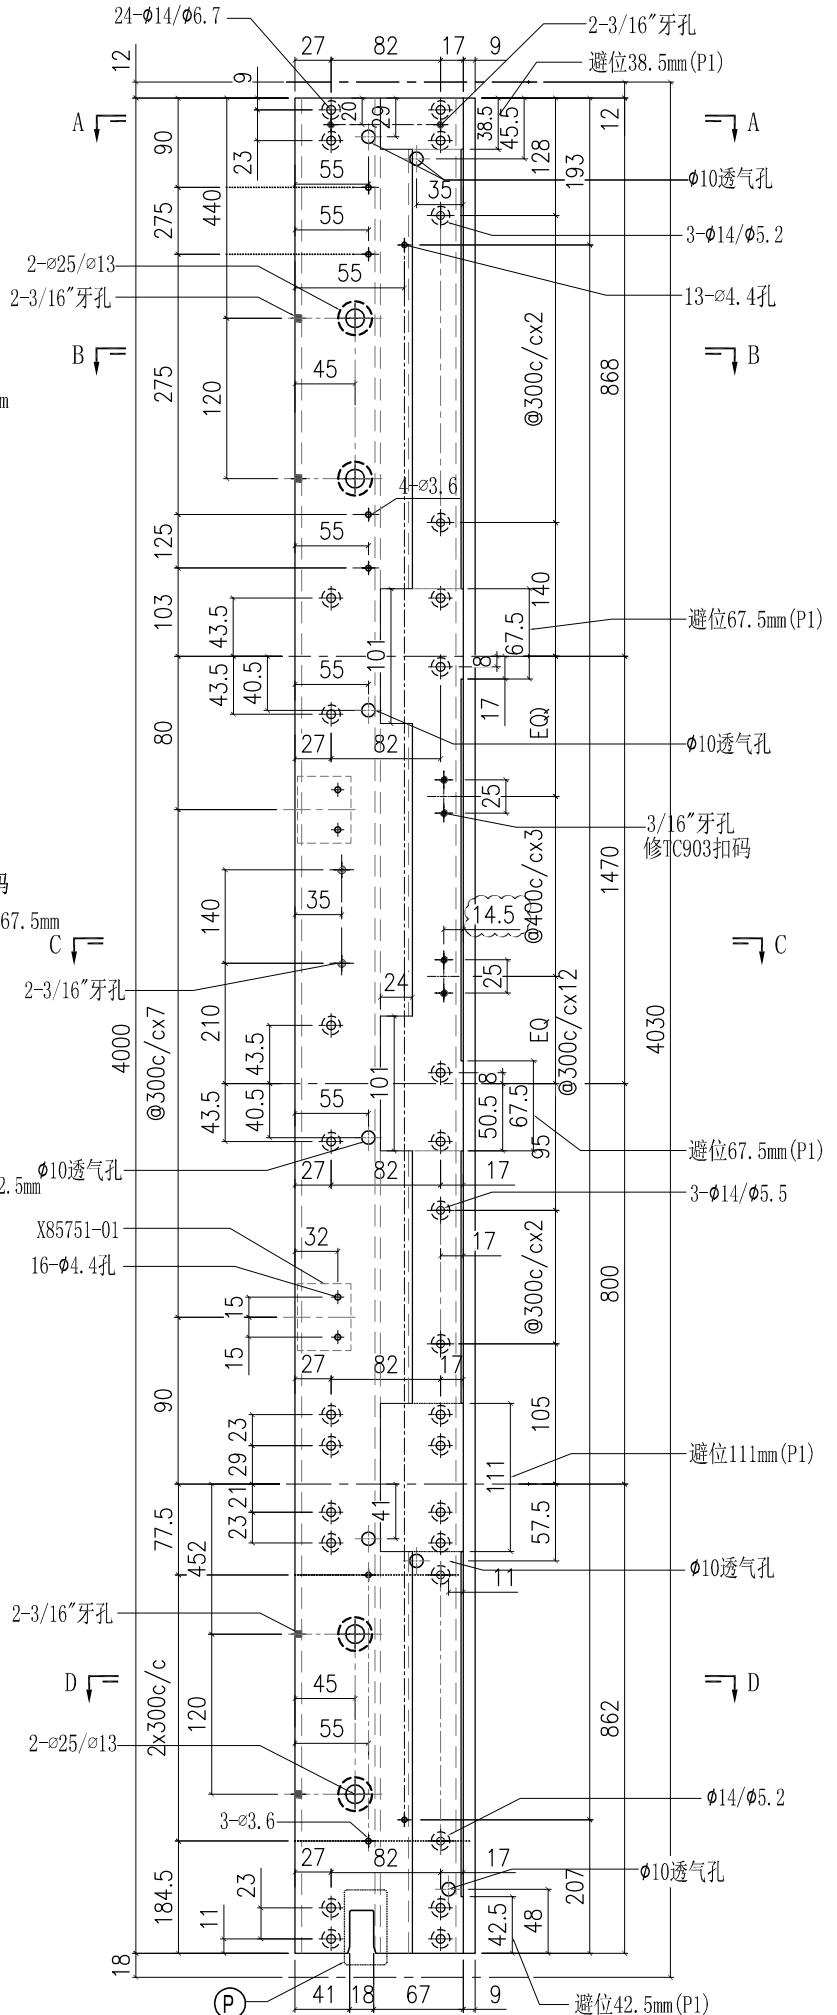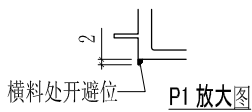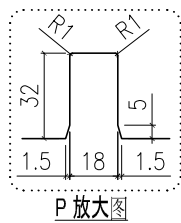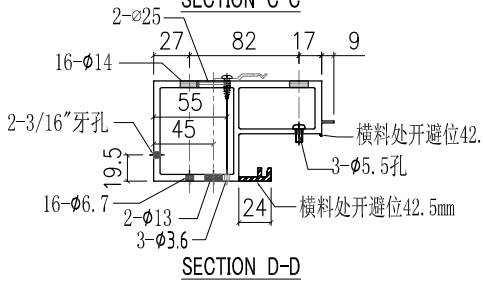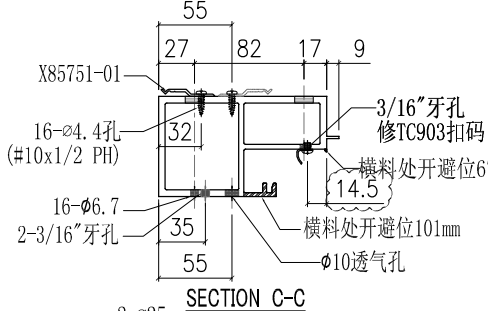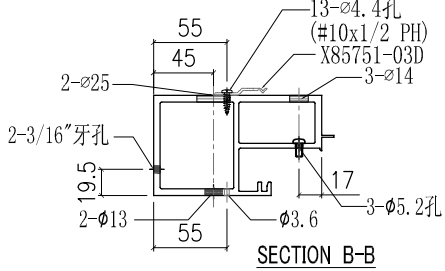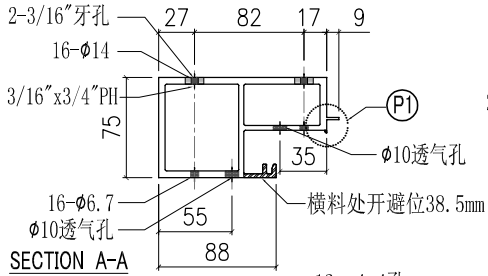


工程號	J851	類別		物料號	-		
地盘	青衣190	制圖	W. E. X	2020-07-15	圖號	X85726-17	
修改	A	採用工廠	✓	地盤	-	數量	-
日期	15/10	材料颜色	-	图纸名称	铝料加工图	復核	-
				材料	X85726	批准	-
						單件重量	- (KG)

部件编号	颜色
X85726-17G	深灰色

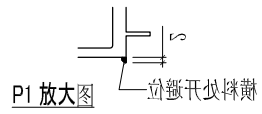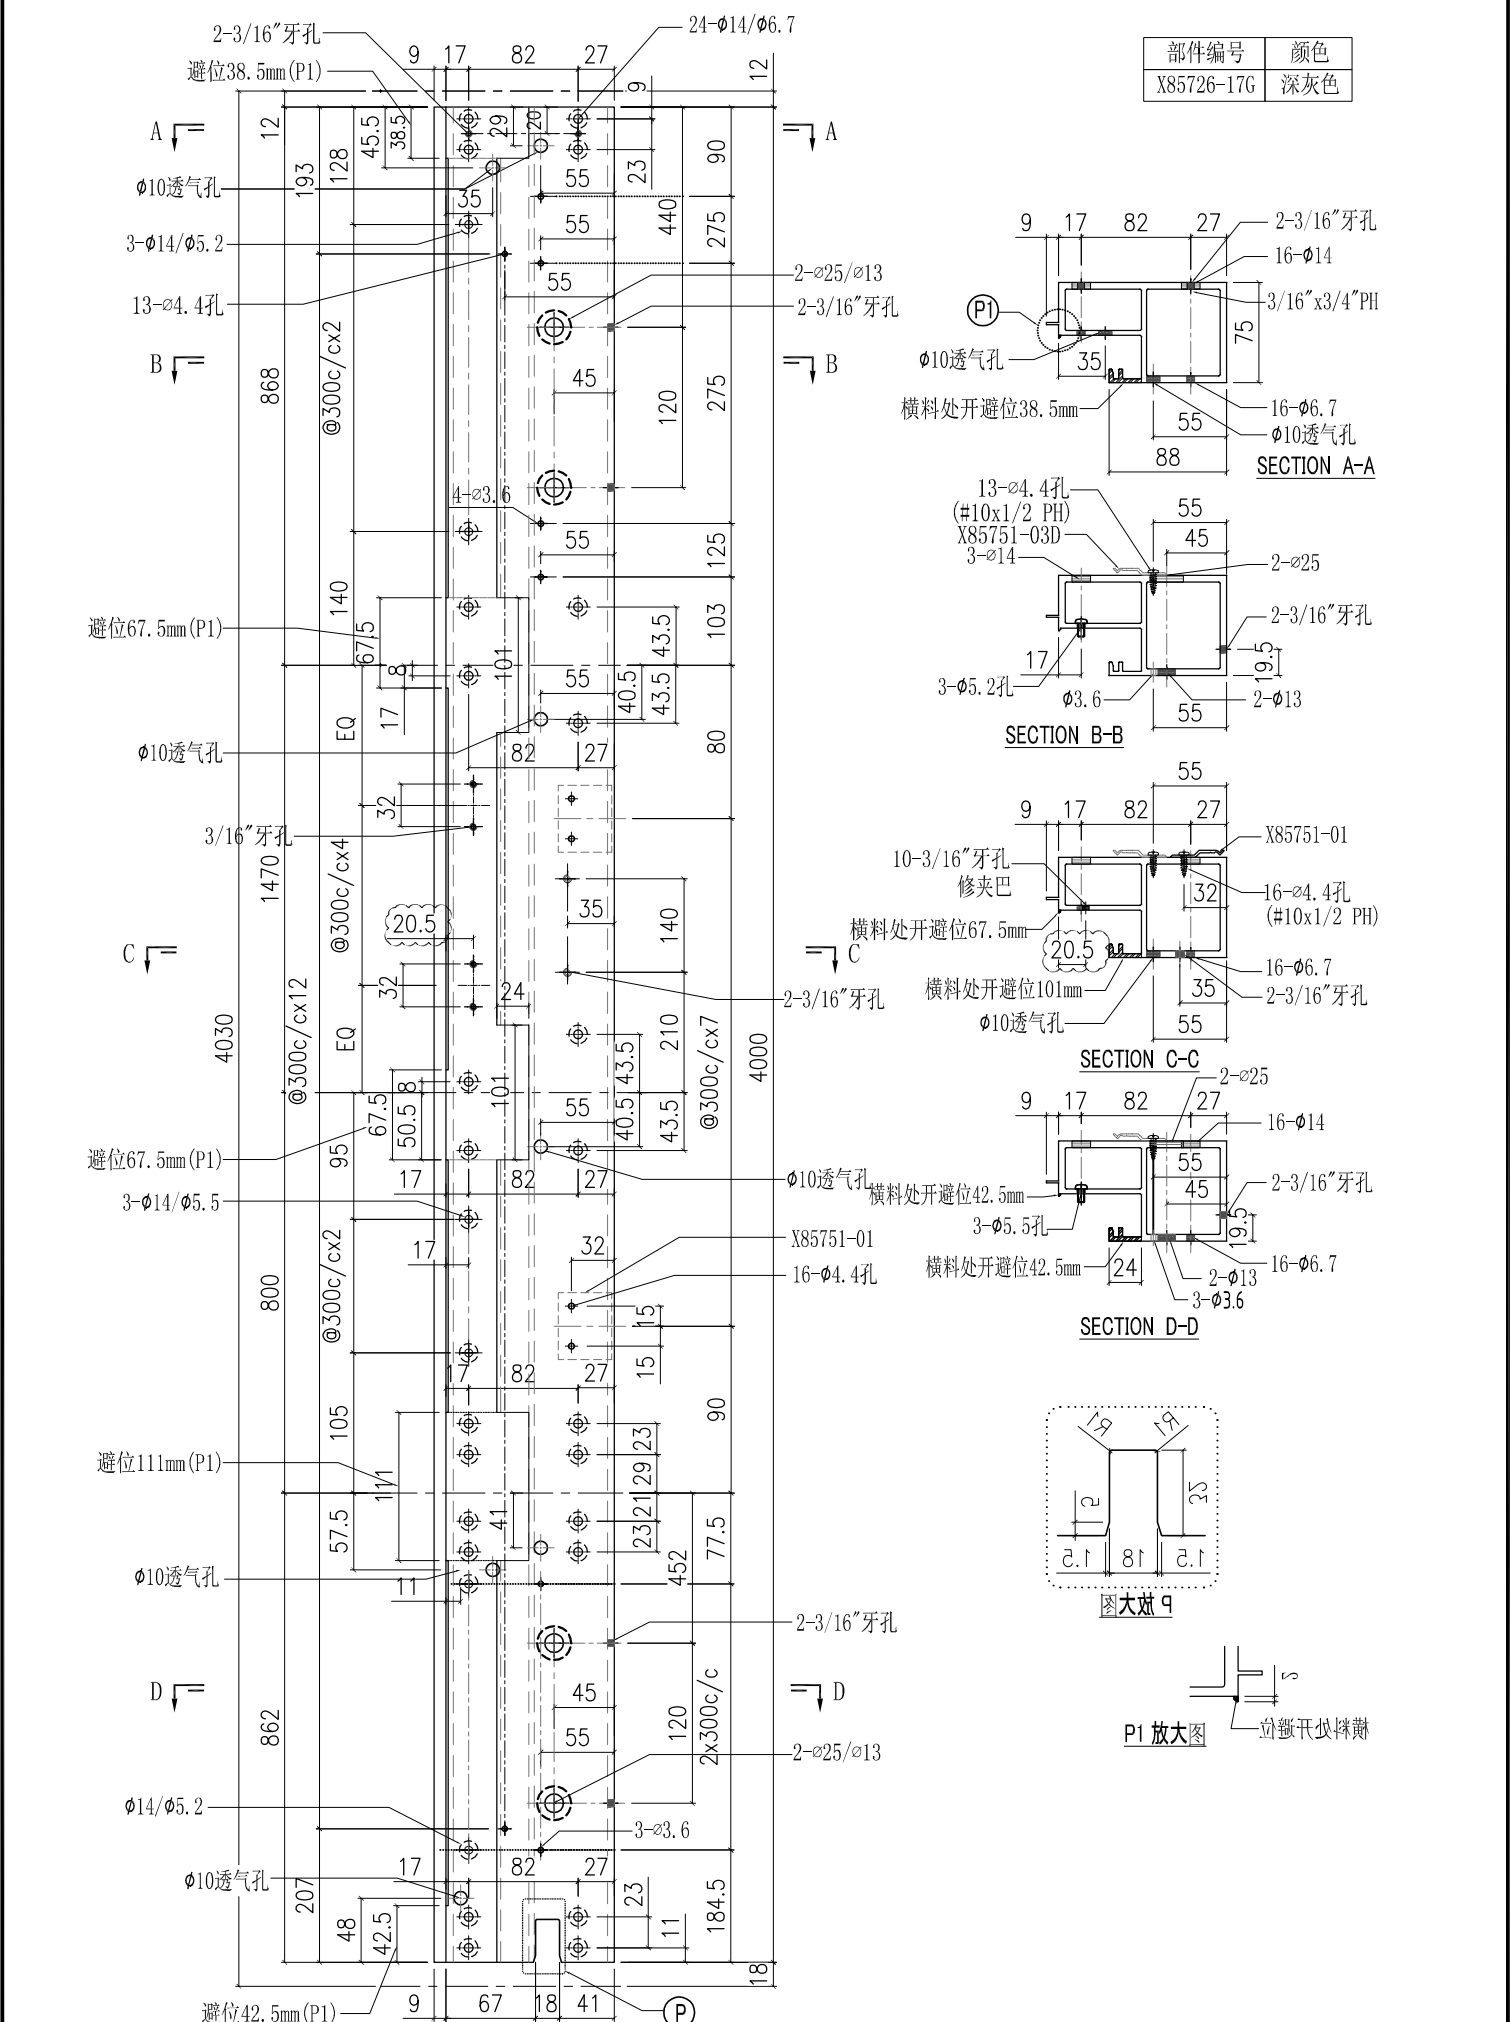


工程號	J851	類別		物料號	-							
地盘	青衣190	制圖	W. E. X	2020-07-15	圖號	X85728-01R						
修改	A	採用工廠	✓	地盤	-	圖紙名稱	铝料加工图	復核	-	-	數量	-
日期	15/10	材料颜色	-	材料	X85728	批准	-	-	單件重量	-	(KG)	


部件编号	颜色
X85728-01RG	深灰色
X85728-01RW	白色

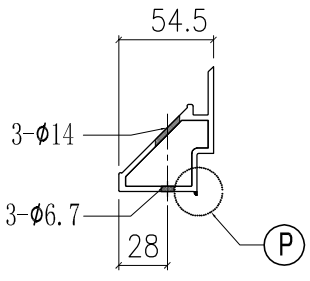


SECTION A-A

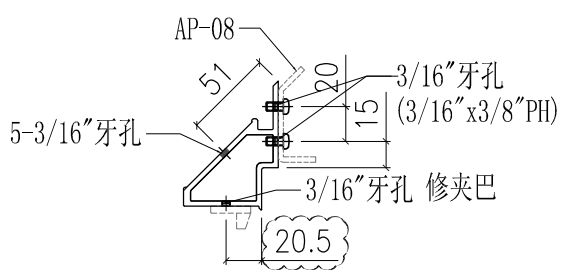


SECTION B-B

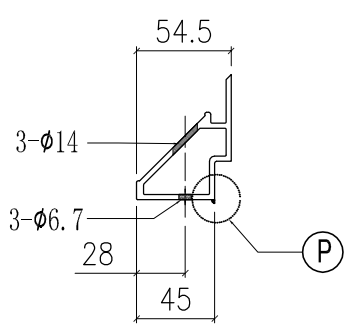


SECTION C-C

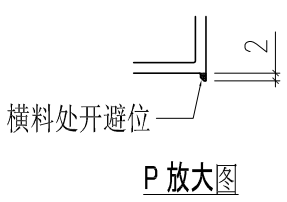

P 放大图

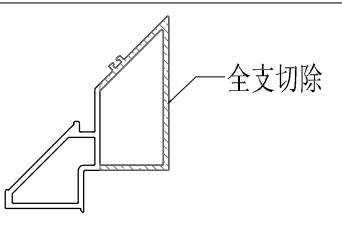

全支切除

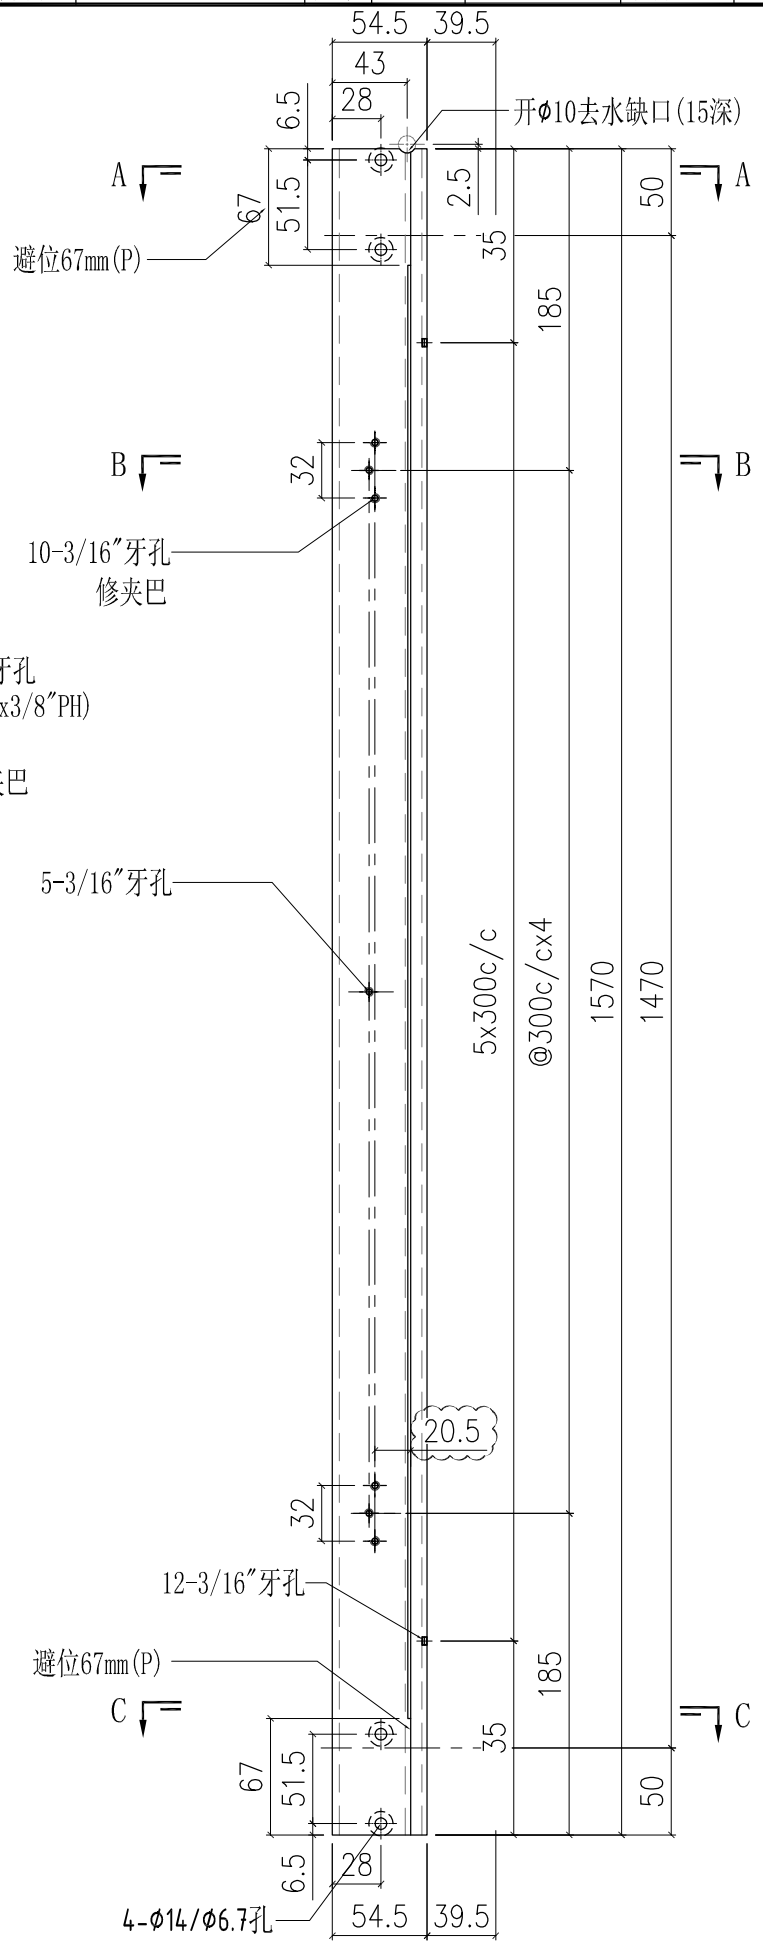

避位67mm(P)

10-3/16"牙孔
修夹巴

5-3/16"牙孔

避位67mm(P)

4-14/6.7mm孔



开 $\phi 10$ 去水缺口(15深)

5x300c/c
@300c/cx4


1570
1470

工程號	J851	類別		物料號	-							
地盘	青衣190	制圖	W. E. X	2020-07-15	圖號	X85728-01L						
修改	A	採用工廠	✓	地盤	-	圖紙名稱	铝料加工图	復核	-	-	數量	-
日期	15/10	材料颜色	-	材料	X85728	批准	-	-	-	單件重量	-	(KG)


部件编号	颜色
X85728-01LG	深灰色
X85728-01LW	白色

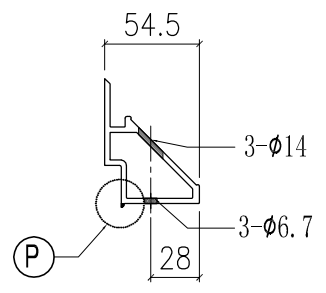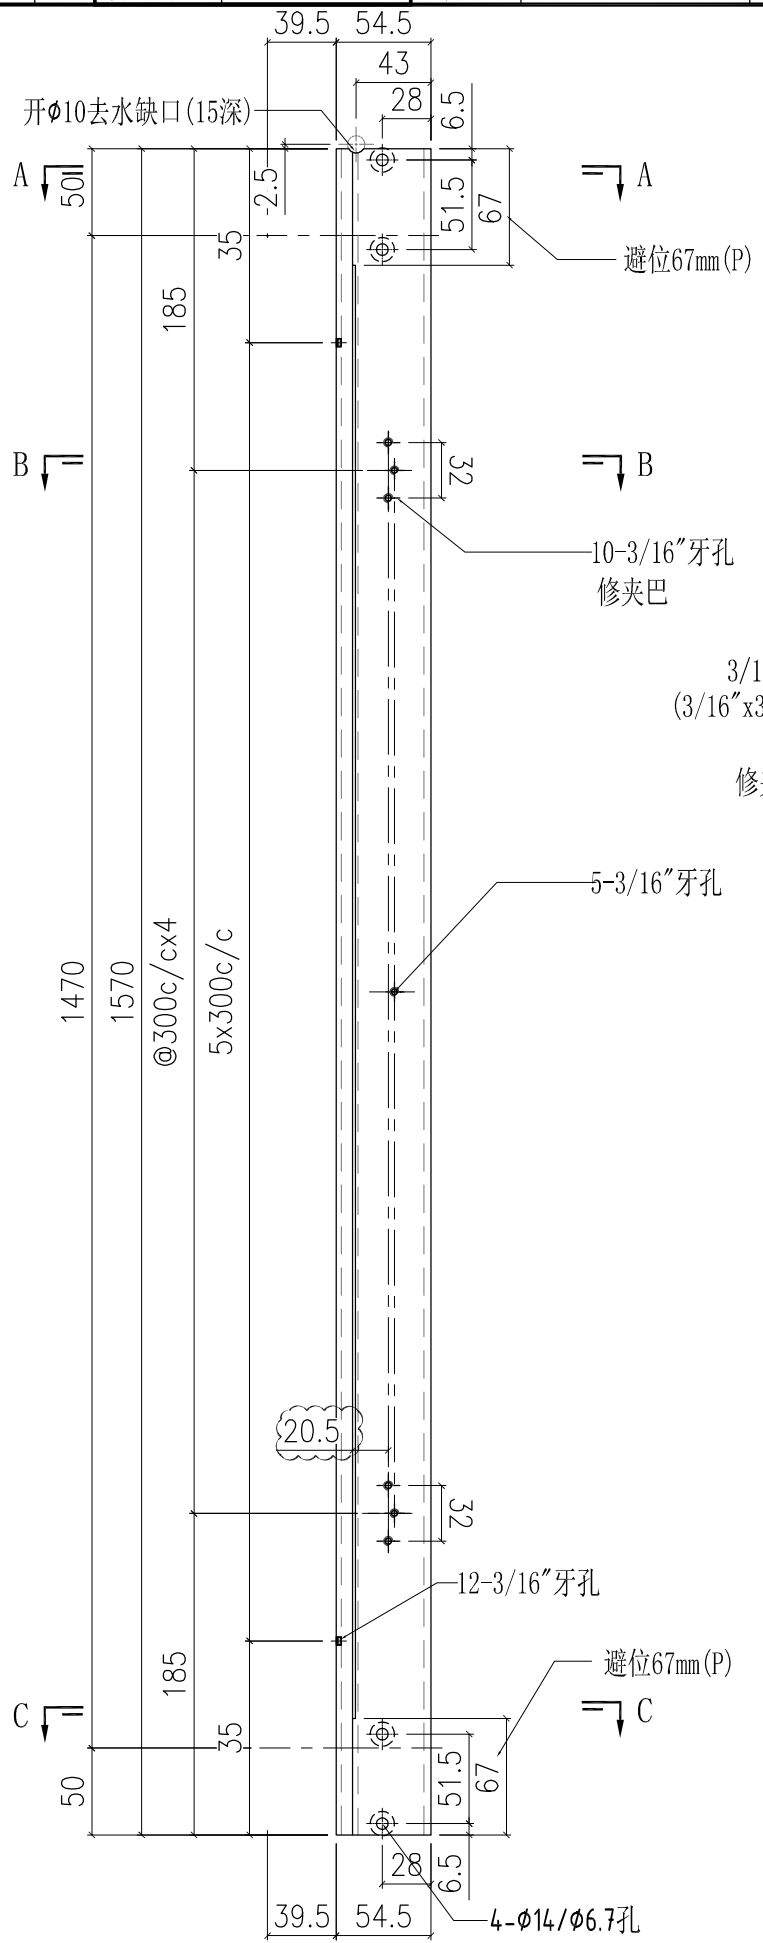


SECTION A-A

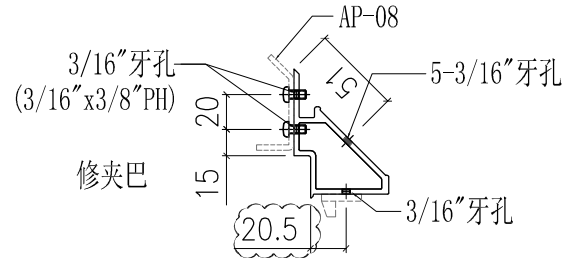


SECTION B-B

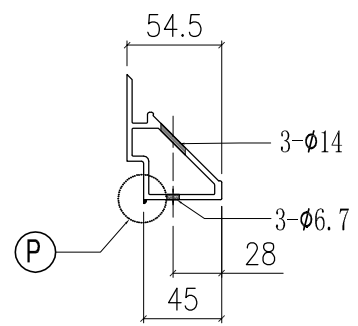

SECTION C-C

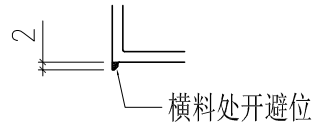


P 放大图


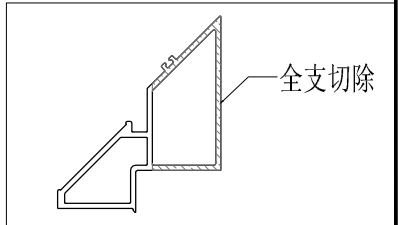


工程號	J851	類別		物料號	-		
地盤	青衣190	制圖	W. E. X	2020-07-15	圖號	X85730-01L	
修改	A	採用工廠	✓	地盤	-	數量	-
日期	15/10	材料顏色	-	材料	X85730	單件重量	- (KG)
图纸名称	铝料加工图		復核	-	-	-	
批准	-	-	-	-	-	-	

部件编号	颜色	L	L1	A
X85730-01L-01G	深灰色	657.5	672.5	572.5
X85730-01L-01W	白色	657.5	672.5	572.5
X85730-01L-02G	深灰色	635	650	550
X85730-01L-03G	深灰色	647.5	662.5	562.5
X85730-01L-03W	白色	647.5	662.5	562.5
X85730-01L-04G	深灰色	607.5	622.5	522.5
X85730-01L-04W	白色	607.5	622.5	522.5
X85730-01L-05G	深灰色	542.5	557.5	457.5
X85730-01L-05W	白色	542.5	557.5	457.5

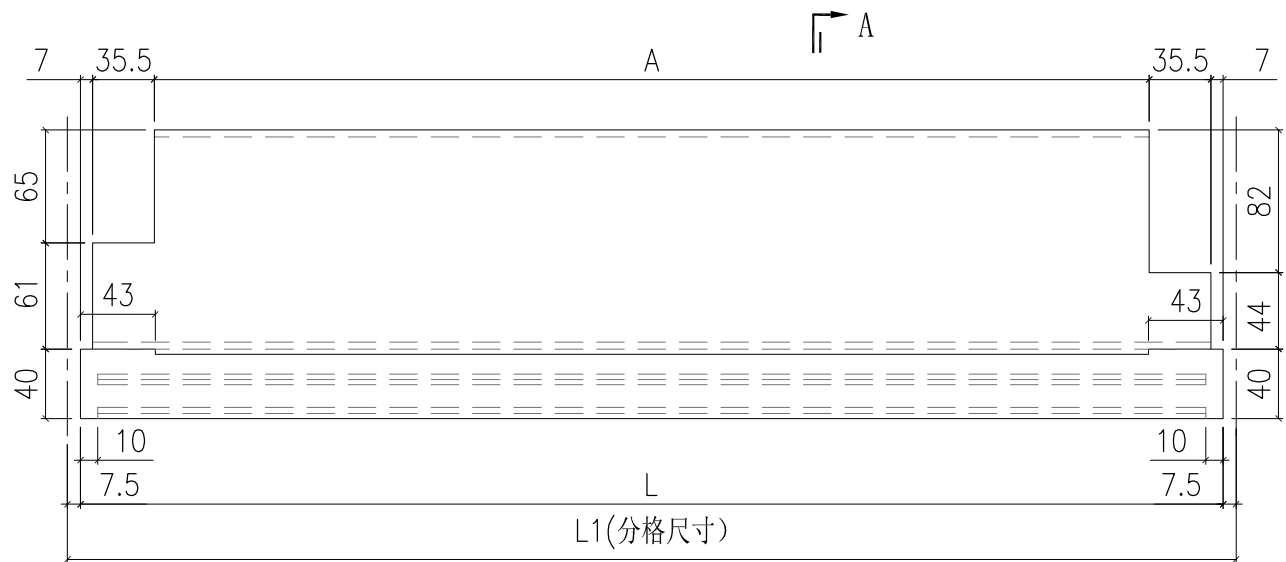




L1(分格尺寸)

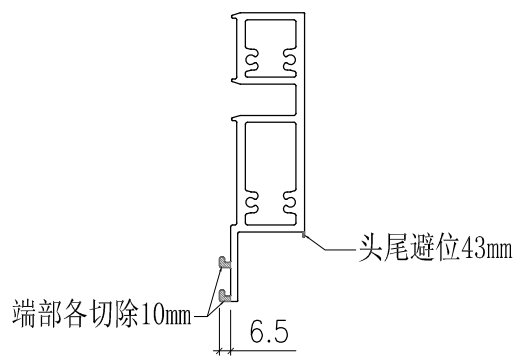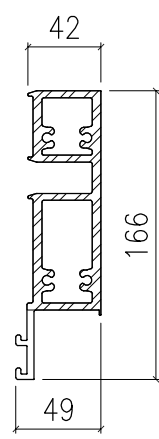


SECTION A-A

工程號	J851	類別		物料號	-		
地盤	青衣190	制圖	W. E. X	2020-07-15	圖號	X85730-01R	
修改	A	採用工廠	✓	地盤	-	圖紙名稱	铝料加工图
日期	15/10	材料顏色	-	材料	X85730	復核	-
						批准	-
						數量	-
						單件重量	- (KG)

部件编号	颜色	L	L1	A
X85730-01R-01G	深灰色	672.5	657.5	572.5
X85730-01R-01W	白色	672.5	657.5	572.5
X85730-01R-02G	深灰色	650	635	550
X85730-01R-03G	深灰色	662.5	647.5	562.5
X85730-01R-03W	白色	662.5	647.5	562.5
X85730-01R-04G	深灰色	622.5	607.5	522.5
X85730-01R-04W	白色	622.5	607.5	522.5
X85730-01R-05G	深灰色	685	670	585
X85730-01R-06G	深灰色	557.5	542.5	457.5
X85730-01R-06W	白色	557.5	542.5	457.5

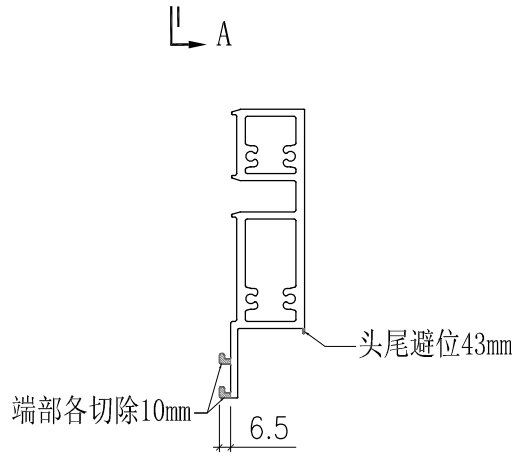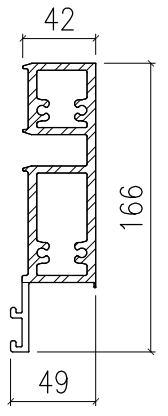
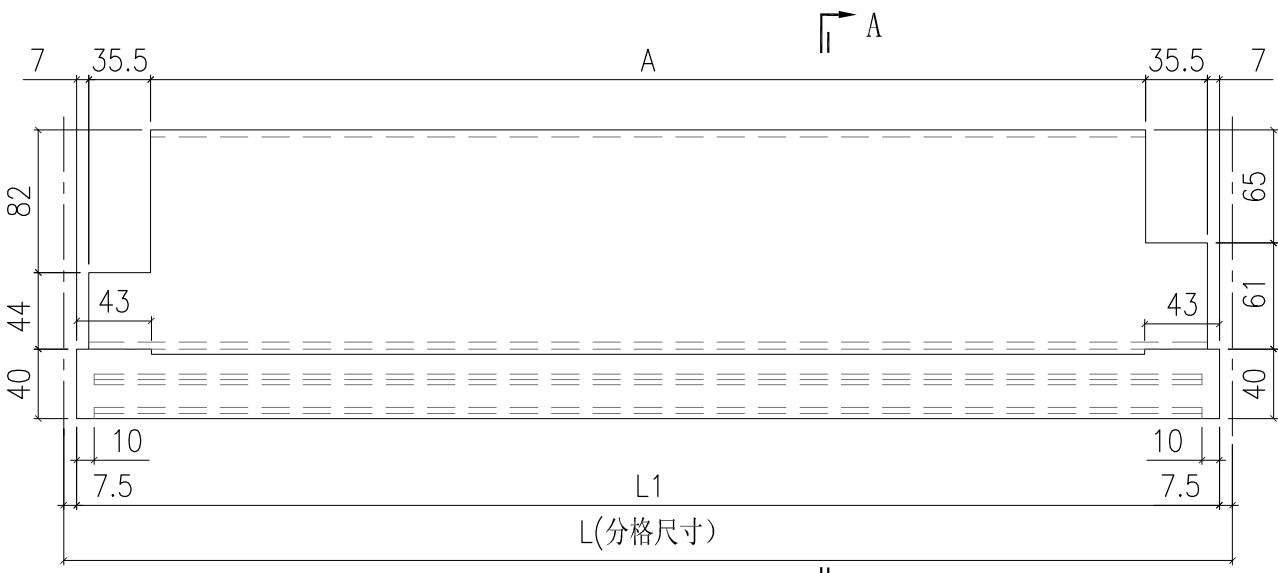


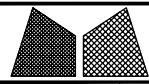


美特鋁質有限公司
MIDI Aluminium Fabricator Ltd.

工程號	J851	類別		物料號	-						
地盤	青衣190	制圖	W. E. X	2020-07-15	圖號	X85731-13					
修改	A	採用工廠	✓	地盤	-	圖紙名稱	鋁料加工圖	復核	-	數量	-
日期	15/10	材料顏色	-	材料	X85731	批准	-	單件重量	-	(KG)	


部件编号	颜色
X85731-13G	深灰色

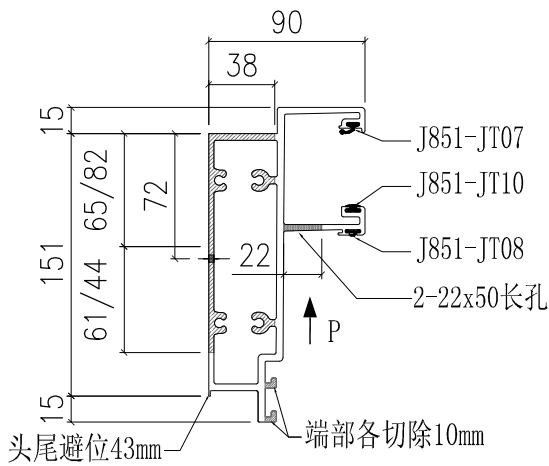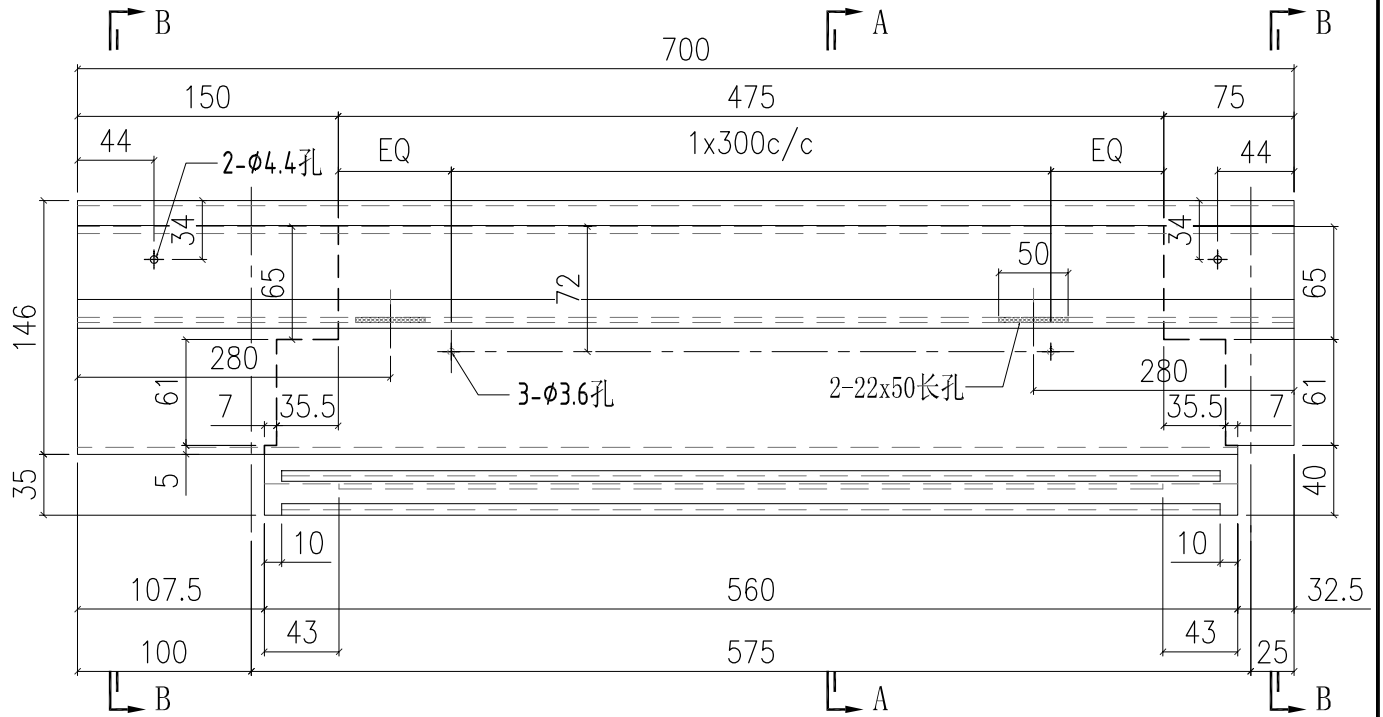

SECTION A-A

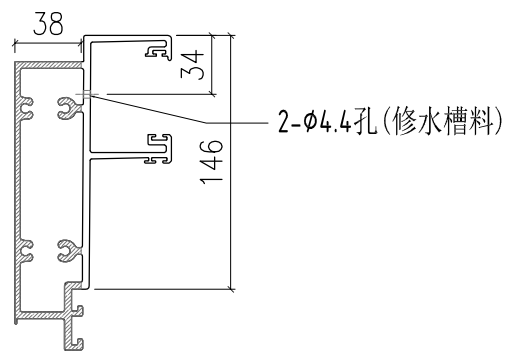



SECTION B-B

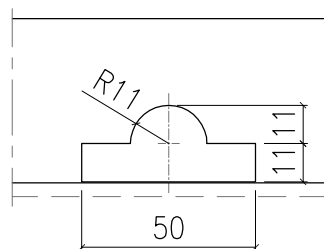

"P" VIEW


 美特鋁質有限公司 MIDI Aluminium Fabricator Ltd.				工程號	J851	類別		物料號	-	
				地盘	青衣190	制圖	W. E. X	2020-07-15	圖號	X85733-01L
修改	A		採用工廠	✓	地盘	-	图纸名称	铝料加工图	復核	-
日期	15/10		材料颜色	-			材料	X85733	批准	-
								數量	-	
								單件重量	- (KG)	

部件编号	颜色	L	L1	N
X85733-01L-01G	深灰色	657.5	672.5	2x250c/c
X85733-01L-01W	白色	657.5	672.5	2x250c/c
X85733-01L-02G	深灰色	635	650	1x300c/c
X85733-01L-03G	深灰色	647.5	662.5	1x300c/c
X85733-01L-03W	白色	647.5	662.5	1x300c/c
X85733-01L-04G	深灰色	607.5	622.5	1x300c/c
X85733-01L-04W	白色	607.5	622.5	1x300c/c

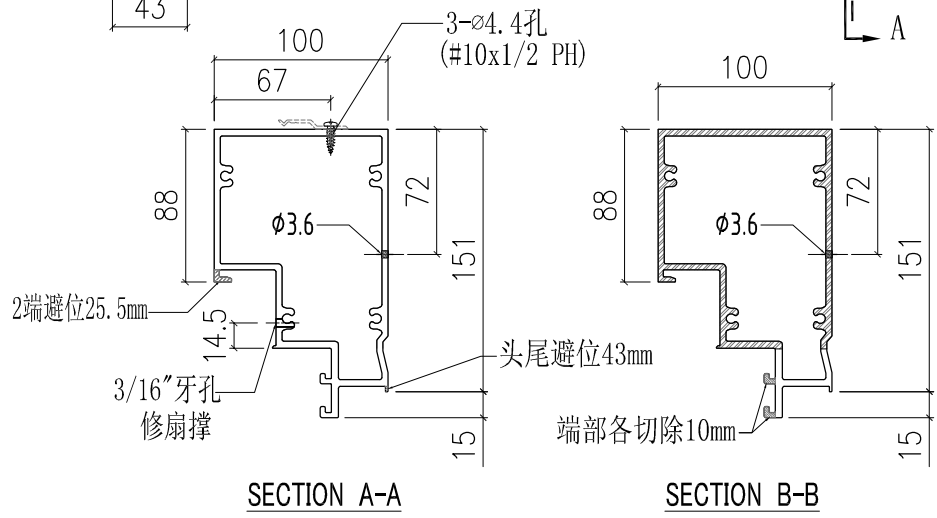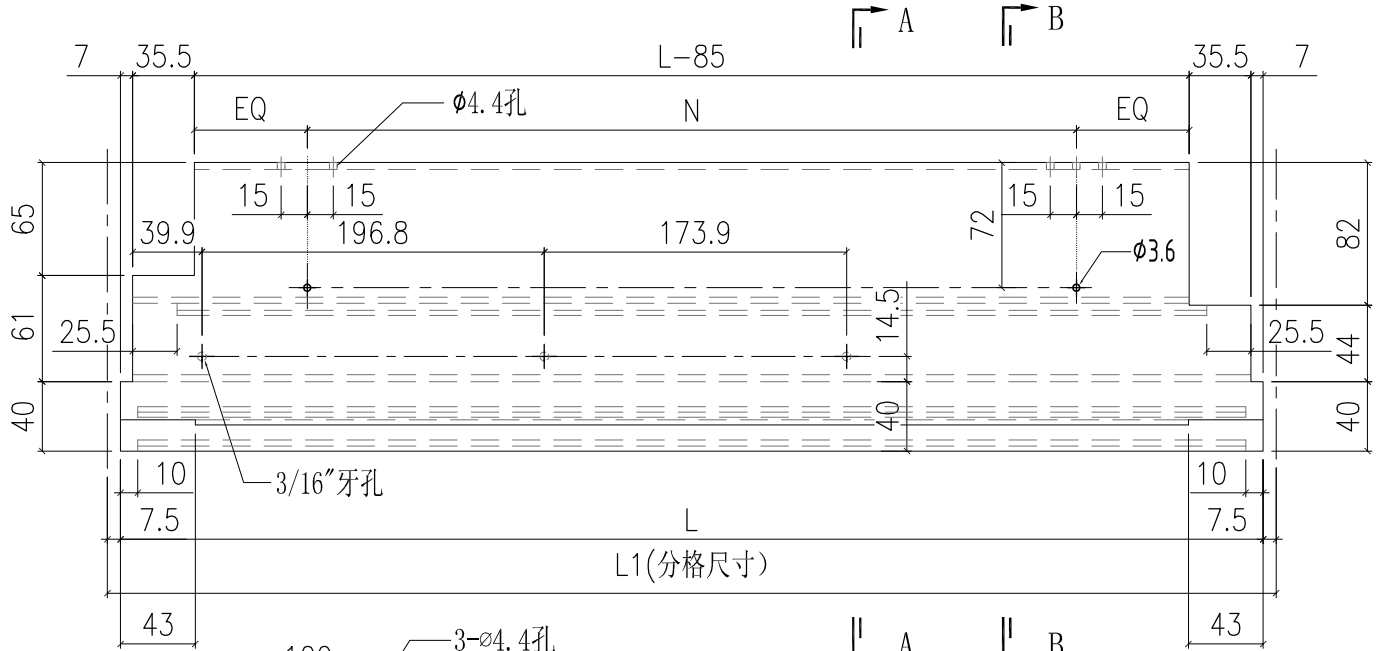

SECTION A-A



SECTION B-B

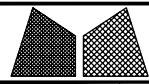

美特鋁質有限公司
MIDI Aluminium Fabricator Ltd.

工程號	J851	類別		物料號	-							
地盤	青衣190	制圖	W. E. X	2020-07-15	圖號	X85733-01R						
修改	A	採用工廠	✓	地盤	-	圖紙名稱	鋁料加工圖	復核	-	-	數量	-
日期	15/10	材料顏色	-	材料	X85733	批准	-	-	單件重量	-	(KG)	

部件编号	颜色	L	L1	N
X85733-01R-01G	深灰色	657.5	672.5	2x250c/c
X85733-01R-01W	白色	657.5	672.5	2x250c/c
X85733-01R-02G	深灰色	635	650	1x300c/c
X85733-01R-03G	深灰色	647.5	662.5	1x300c/c
X85733-01R-03W	白色	647.5	662.5	1x300c/c
X85733-01R-04G	深灰色	607.5	622.5	1x300c/c
X85733-01R-04W	白色	607.5	622.5	1x300c/c


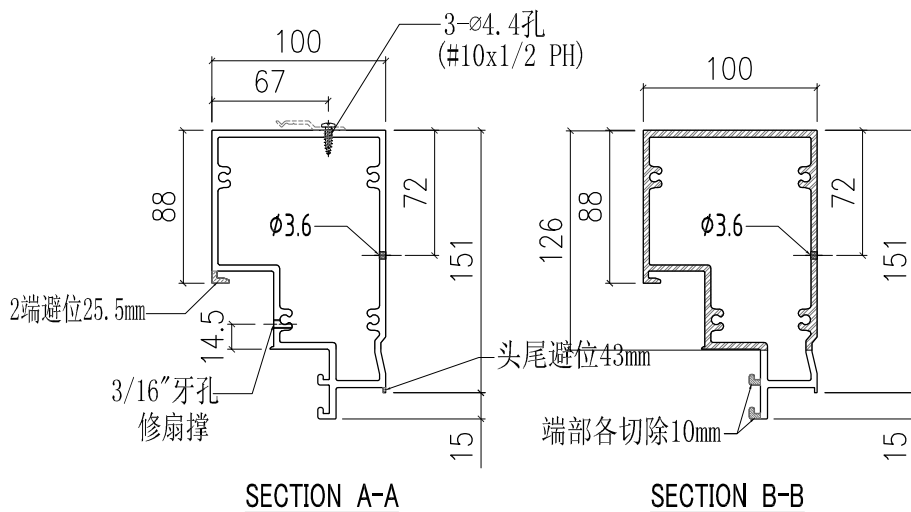
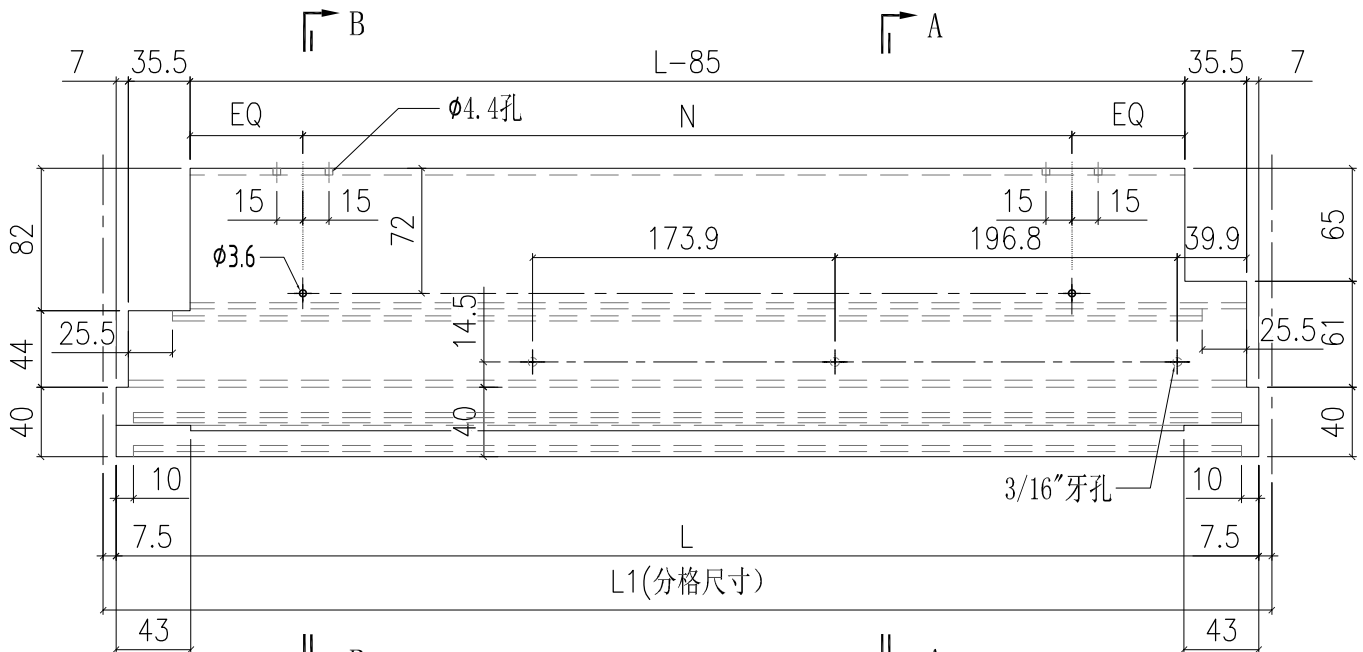


SECTION A-A

SECTION B-B


工程號	J851	類別		物料號	-							
地盤	青衣190	制圖	W. E. X	2020-07-15	圖號	X85734-01L						
修改	A	採用工廠	✓	地盤	-	圖紙名稱	鋁料加工圖	復核	-	-	數量	-
日期	15/10	材料顏色	-	材料	X85734	批准	-	-	單件重量	-	(KG)	


部件编号	颜色	L	L1
X85734-01L-01G	深灰色	657.5	672.5
X85734-01L-01W	白色	657.5	672.5
X85734-01L-02G	深灰色	635	650
X85734-01L-03G	深灰色	647.5	662.5
X85734-01L-03W	白色	647.5	662.5
X85734-01L-04G	深灰色	607.5	622.5
X85734-01L-04W	白色	607.5	622.5

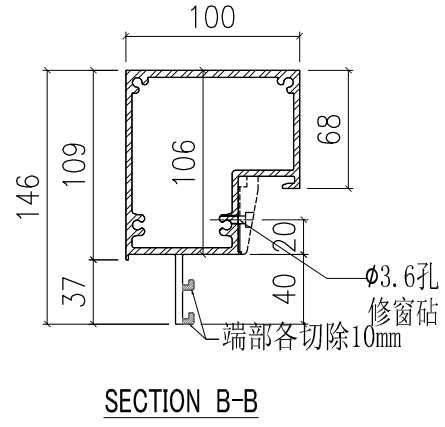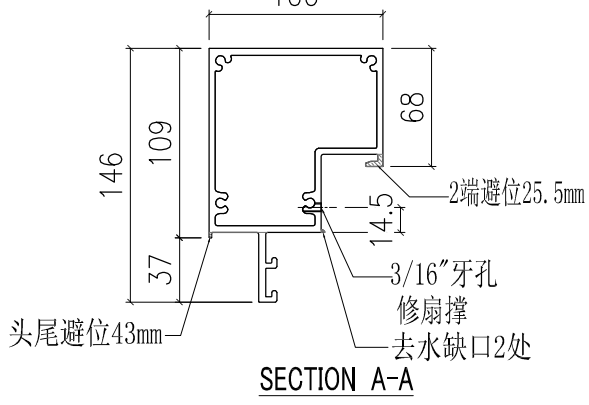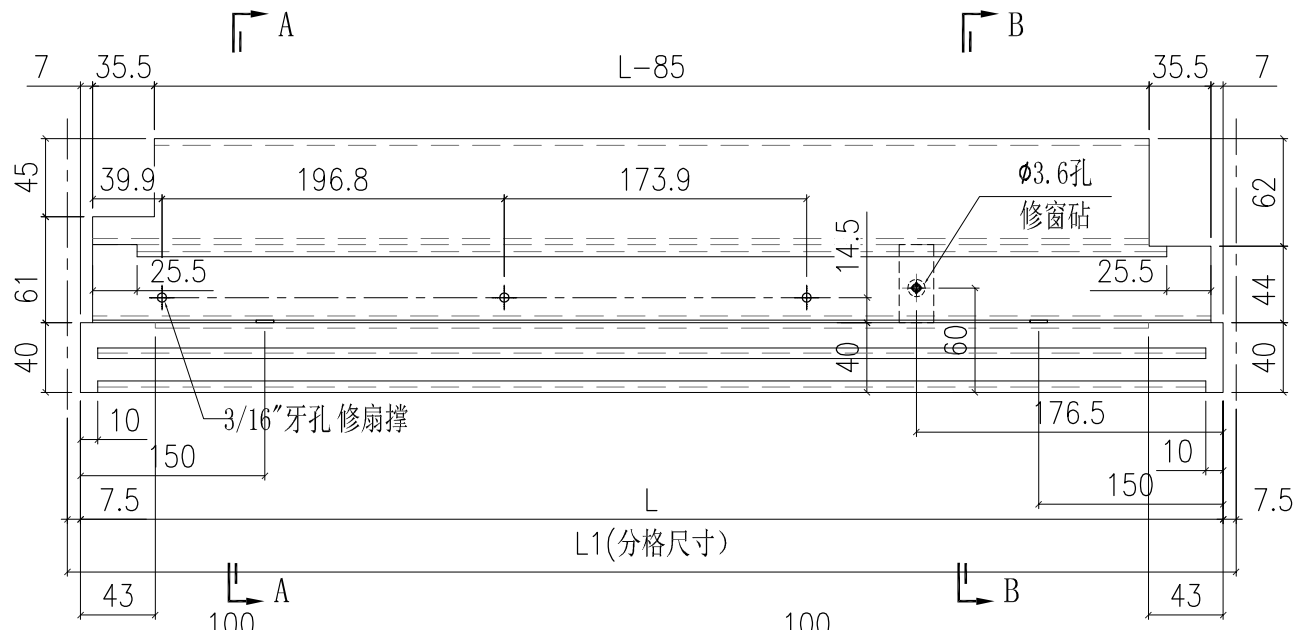

工程號	J851	類別		物料號	-							
地盘	青衣190	制圖	W. E. X	2020-07-15	圖號	X85734-01R						
修改	A	採用工廠	✓	地盤	-	圖紙名稱	铝料加工图	復核	-	-	數量	-
日期	15/10	材料顏色	-	材料	X85734	批准	-	-	單件重量	-	(KG)	


部件编号	颜色	L	L1
X85734-01R-01G	深灰色	657.5	672.5
X85734-01R-01W	白色	657.5	672.5
X85734-01R-02G	深灰色	635	650
X85734-01R-03G	深灰色	647.5	662.5
X85734-01R-03W	白色	647.5	662.5
X85734-01R-04G	深灰色	607.5	622.5
X85734-01R-04W	白色	607.5	622.5

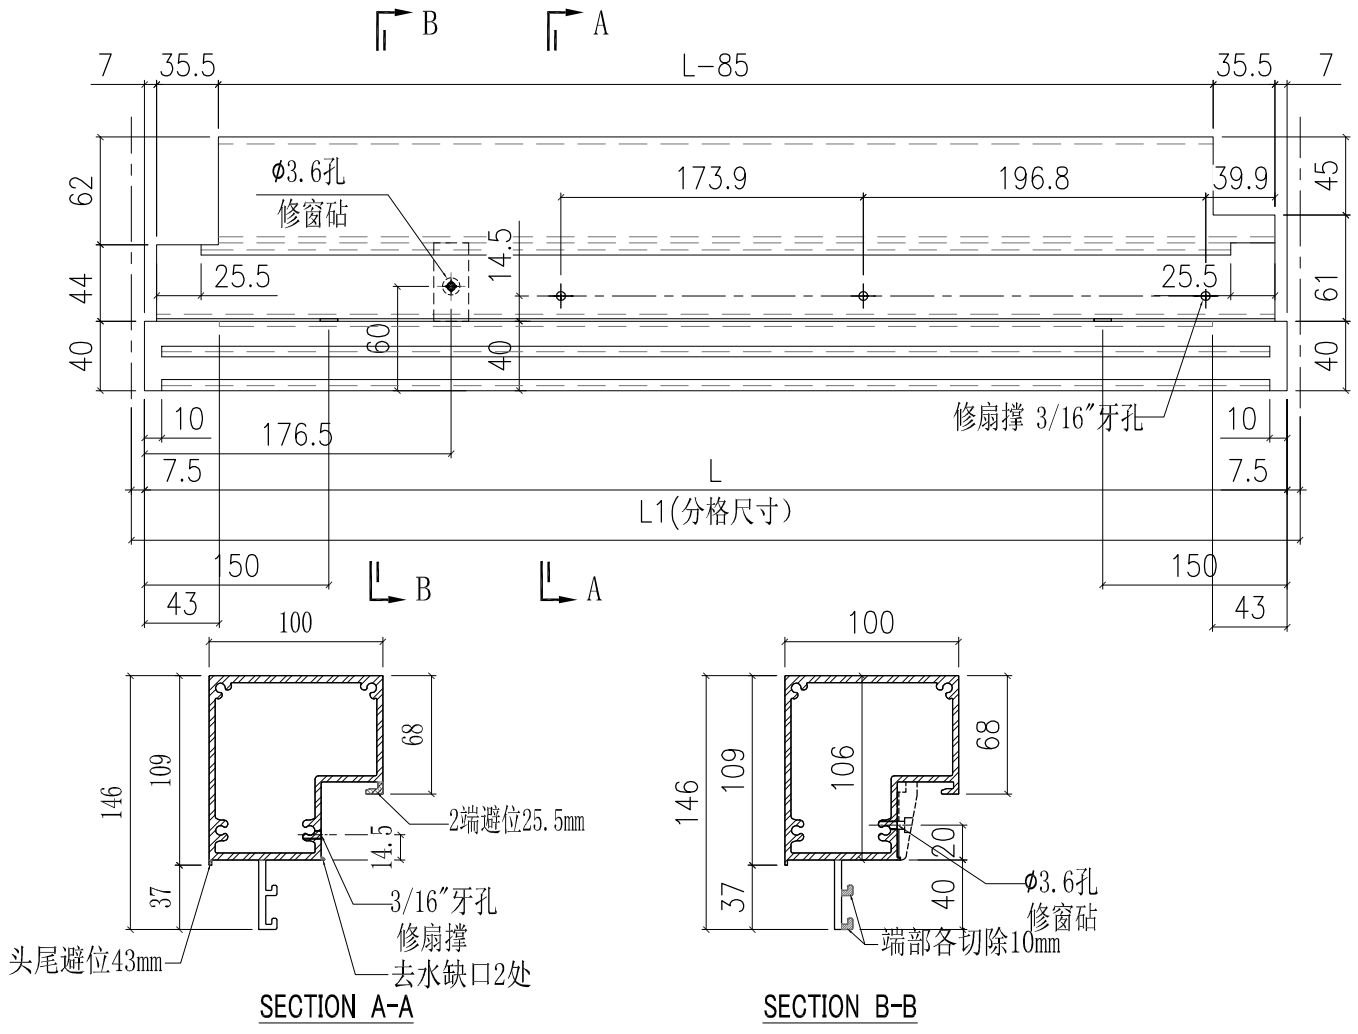


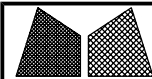


美特鋁質有限公司
MIDI Aluminium Fabricator Ltd.

工程號	J851	類別		物料號	-		
地盤	青衣190	制圖	W. E. X	2020-07-15	圖號	AP-02	
修改	A	採用工廠	✓	地盤	數量	-	
日期	15/10	材料顏色	MILL	材料	3.0mm 铝板	單件重量	- (KG)

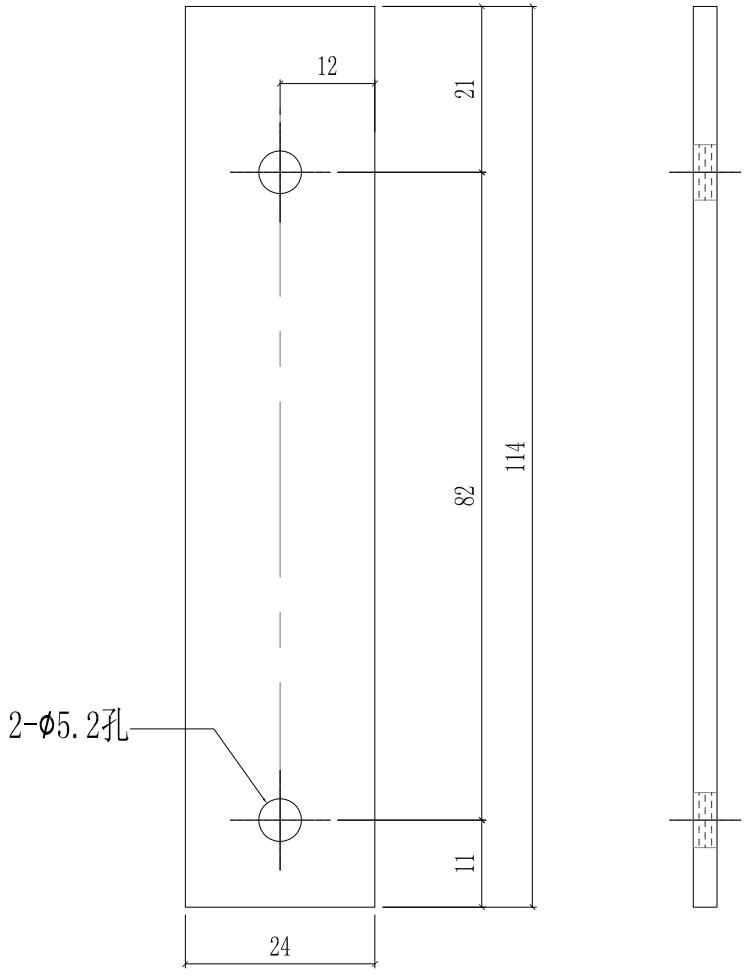

工程號	J851	類別		物料號	-		
地盤	青衣190	制圖	W. E. X	2020-07-15	圖號	AP-09	
修改	A	採用工廠	✓	地盤	-	數量	-
日期	15/10	材料顏色	-	材料	1mm鋁板	單件重量	- (KG)

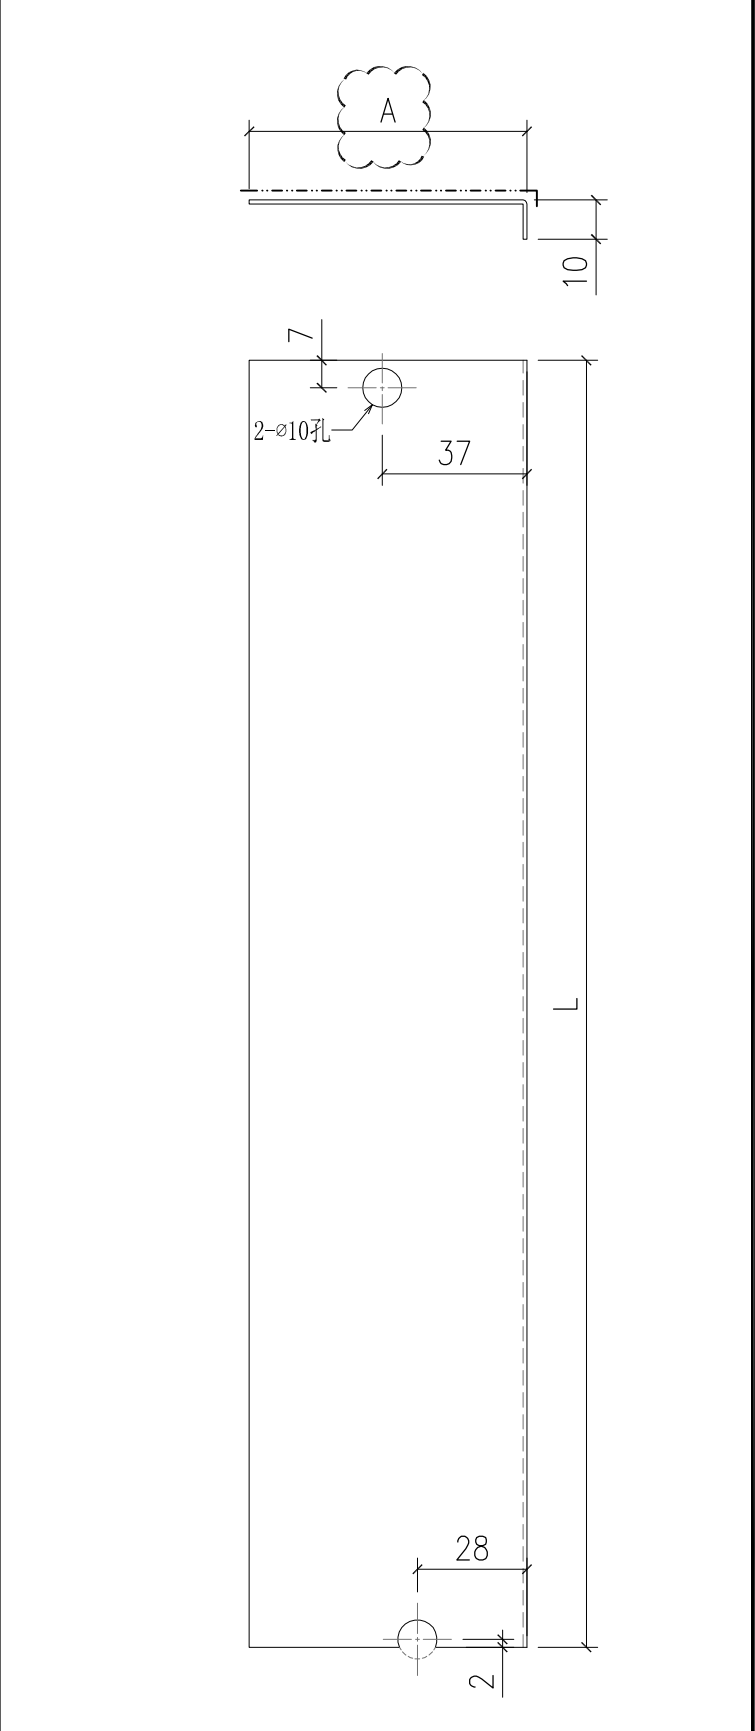
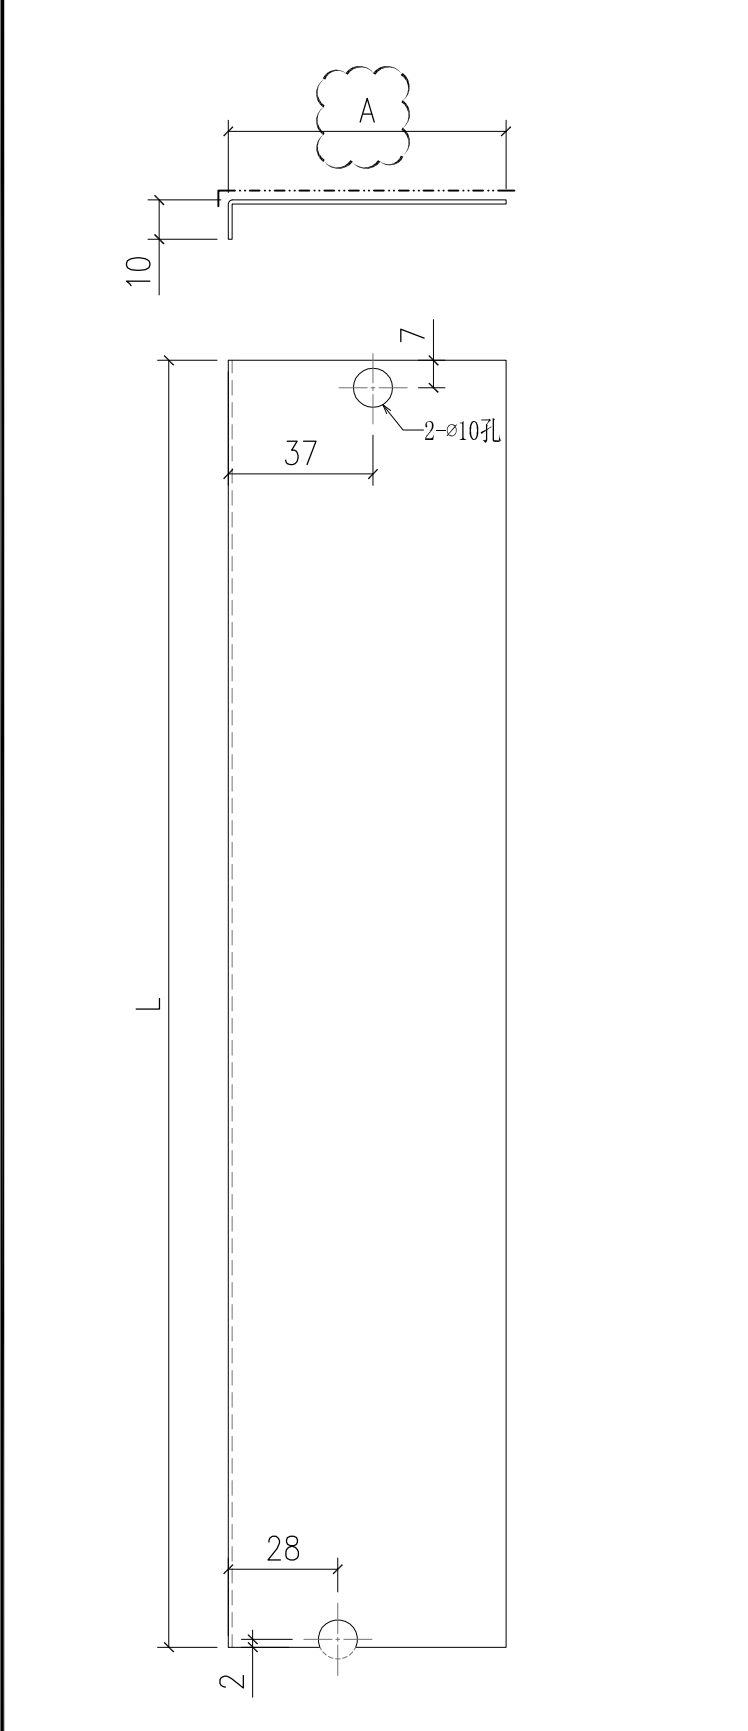


AP-09L-3W	深灰色	777	55
AP-09L-3G	深灰色	777	55
AP-09L-2W	白色	719.5	71
AP-09L-2G	深灰色	719.5	71
AP-09L-1W	白色	777	71
AP-09L-1G	深灰色	777	71
編號	顏色	L	A


AP-09R-3W	白色	777	55
AP-09R-3G	白色	777	55
AP-09R-2W	白色	719.5	71
AP-09R-2G	深灰色	719.5	71
AP-09R-1W	白色	777	71
AP-09R-1G	深灰色	777	71
編號	顏色	L	A

工程號	J851	類別		物料號	-		
地盤	青衣190	制圖	W. E. X	2020-07-15	圖號	X85476-01	
修改	A	採用工廠	✓	地盤	-	圖紙名稱	拦河玻璃槽加工圖
日期	15/10	材料顏色	-	材料	X85476	復核	-
						批准	-
						數量	-
						單件重量	- (KG)


部件编号	颜色
X85476-01G	深灰色
X85476-01W	白色

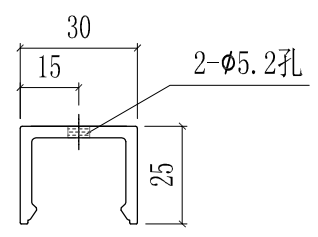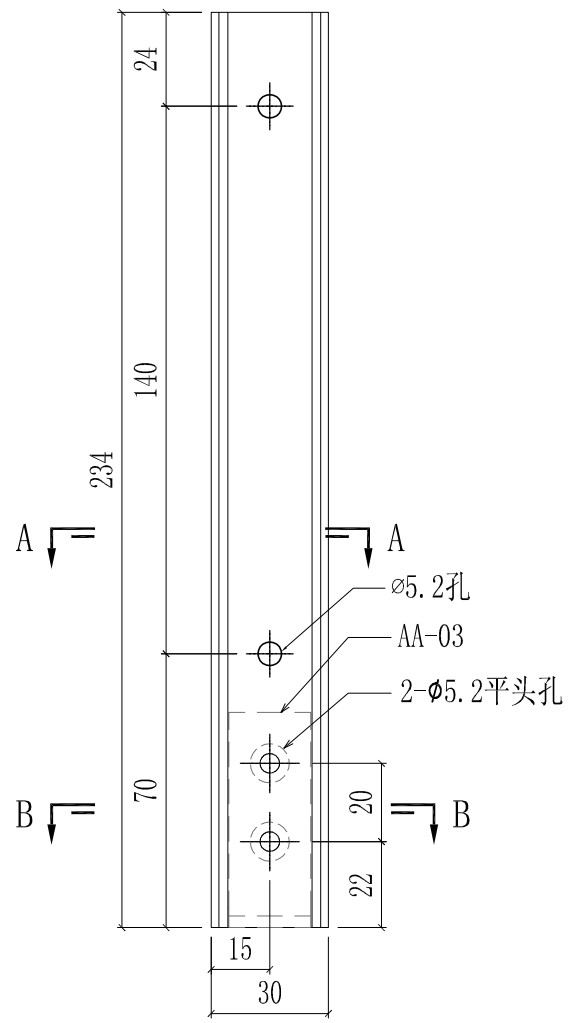


SECTION A-A

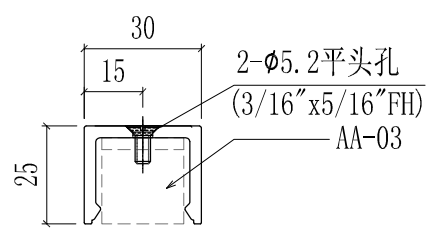



SECTION B-B

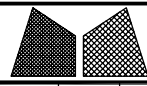

工程號	J851	類別		物料號	-							
地盘	青衣190	制圖	W. E. X	2020-07-15	圖號	BP-01						
修改	A	採用工廠	✓	地盤	-	图纸名称	铝背板加工图	復核	-	-	數量	-
日期	15/10	材料颜色	-	材料	2mm THK. 铝板	批准	-	-	-	-	單件重量	- (KG)

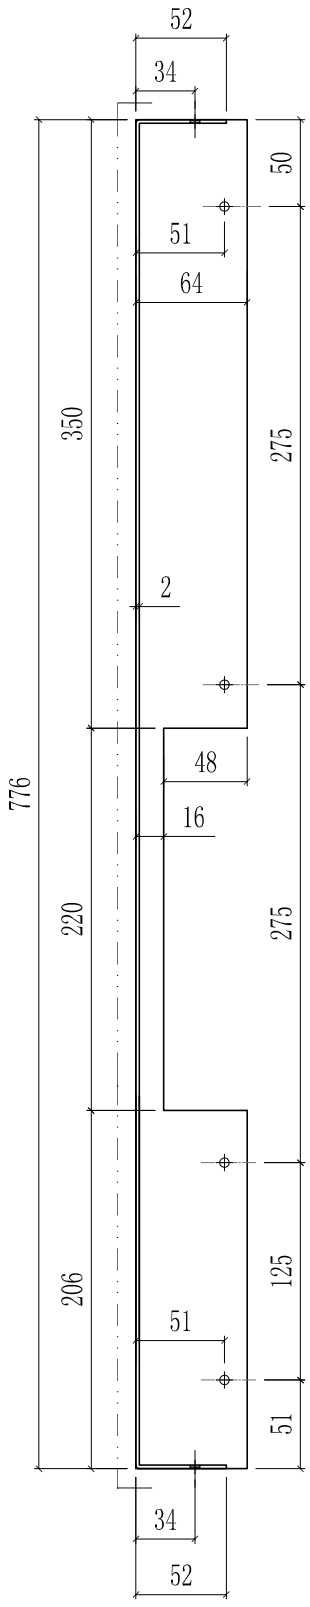


SECTION A-A

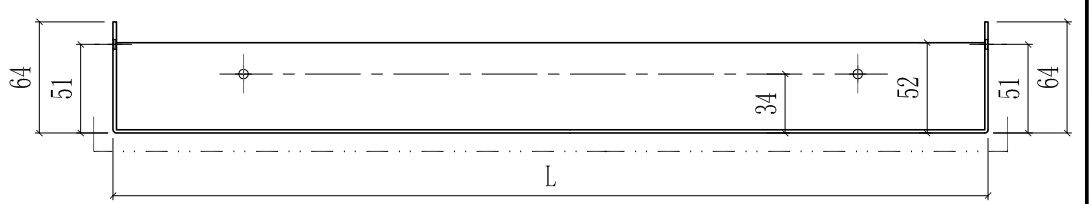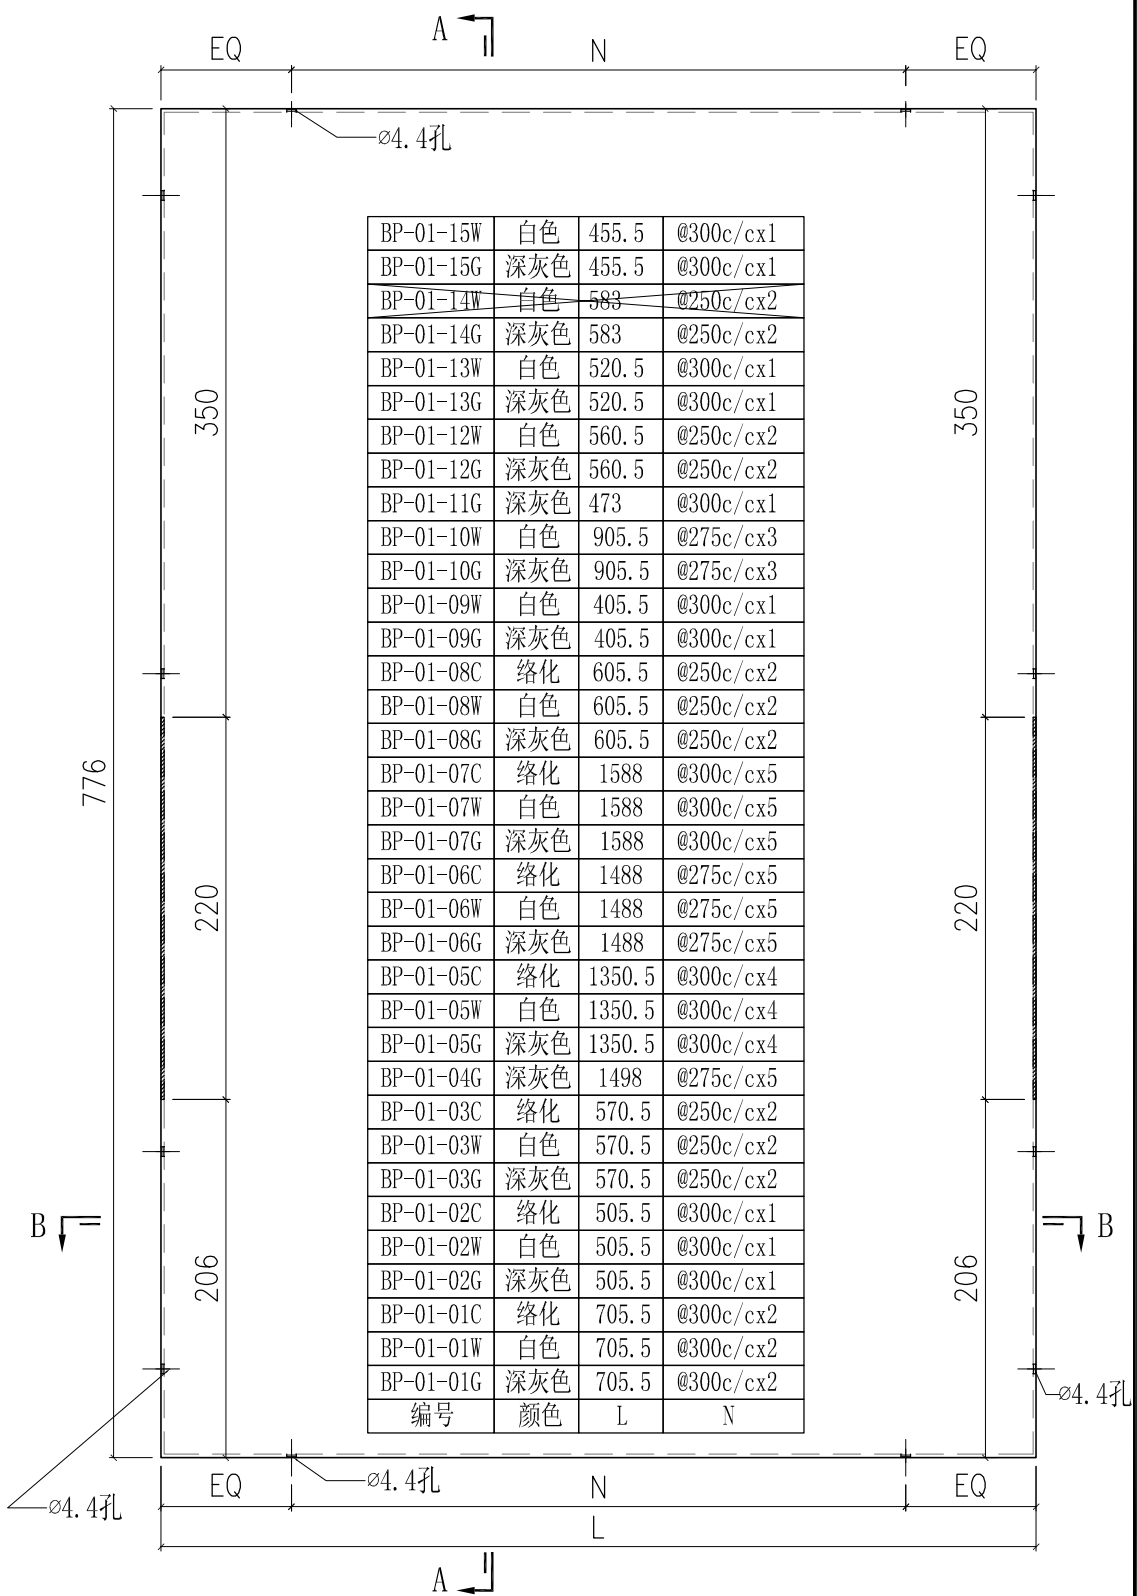


SECTION B-B

除络化色铝板外，其他铝板背面均需要安装50mm厚隔热棉


工程號	J851	類別		物料號	-		
地盤	青衣190	制圖	W. E. X	2020-07-15	圖號	BP-02	
修改	A	採用工廠	✓	地盤	-	圖紙名稱	鋁背板加工圖
日期	15/10	材料顏色	-	材料	2mm THK. 鋁板	復核	-
						批准	-
						數量	-
						單件重量	- (KG)

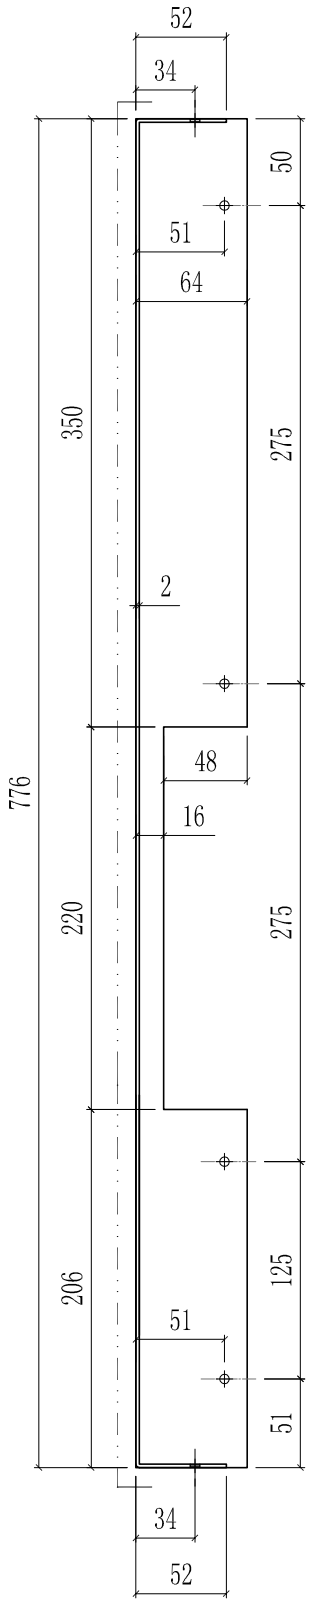

SECTION A-A

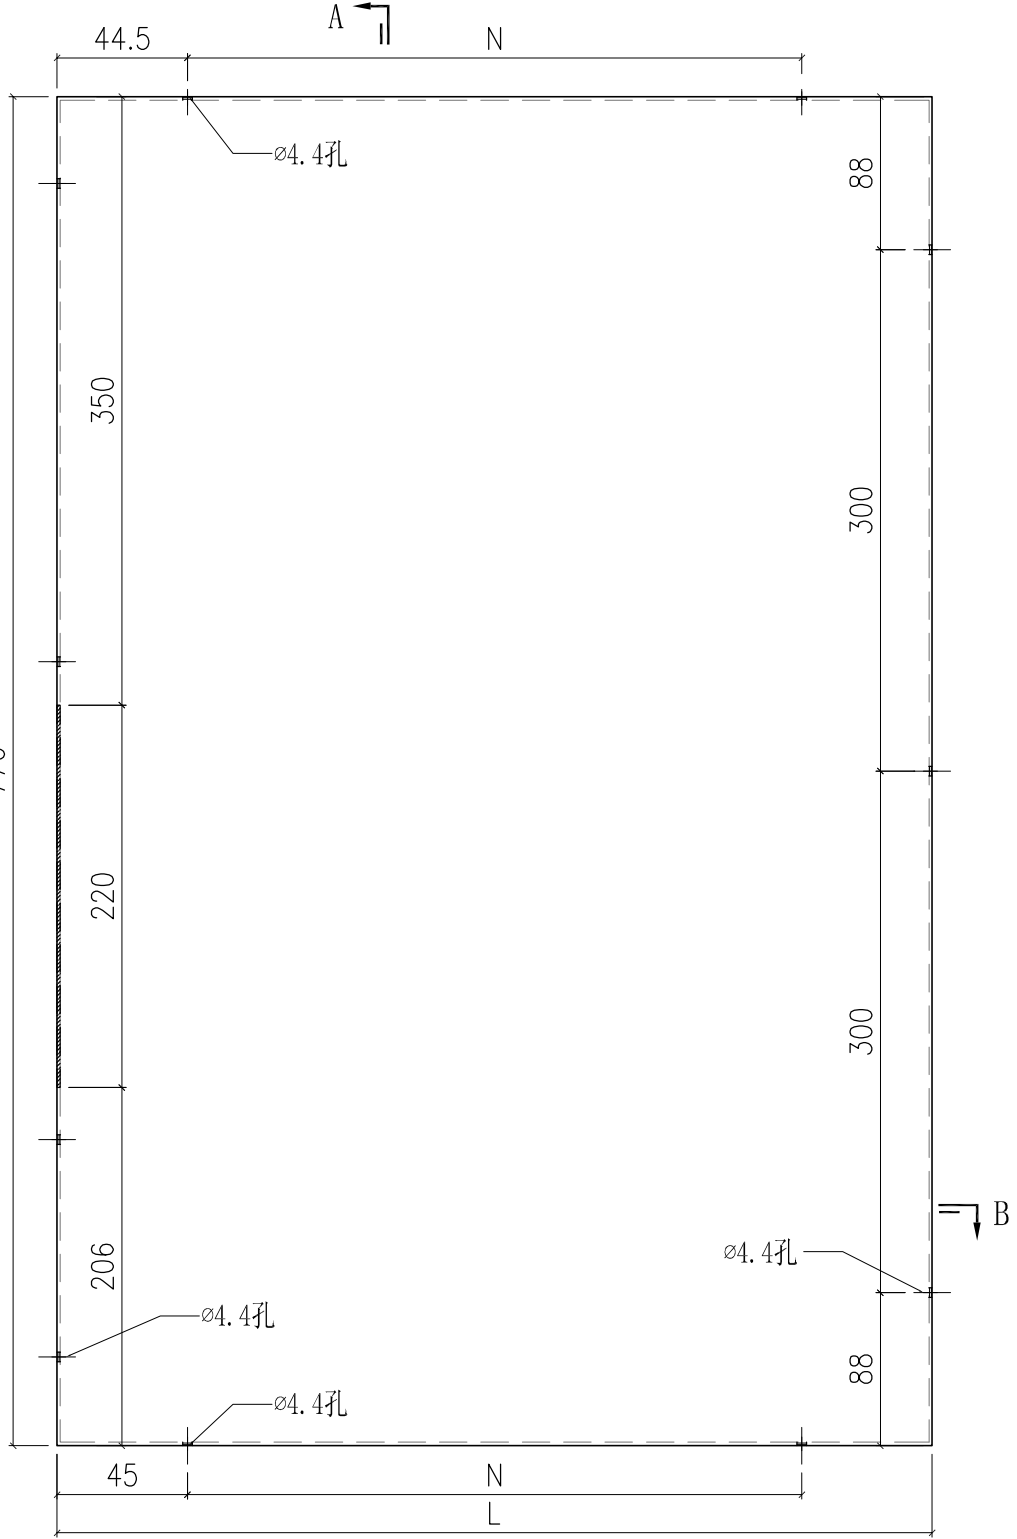


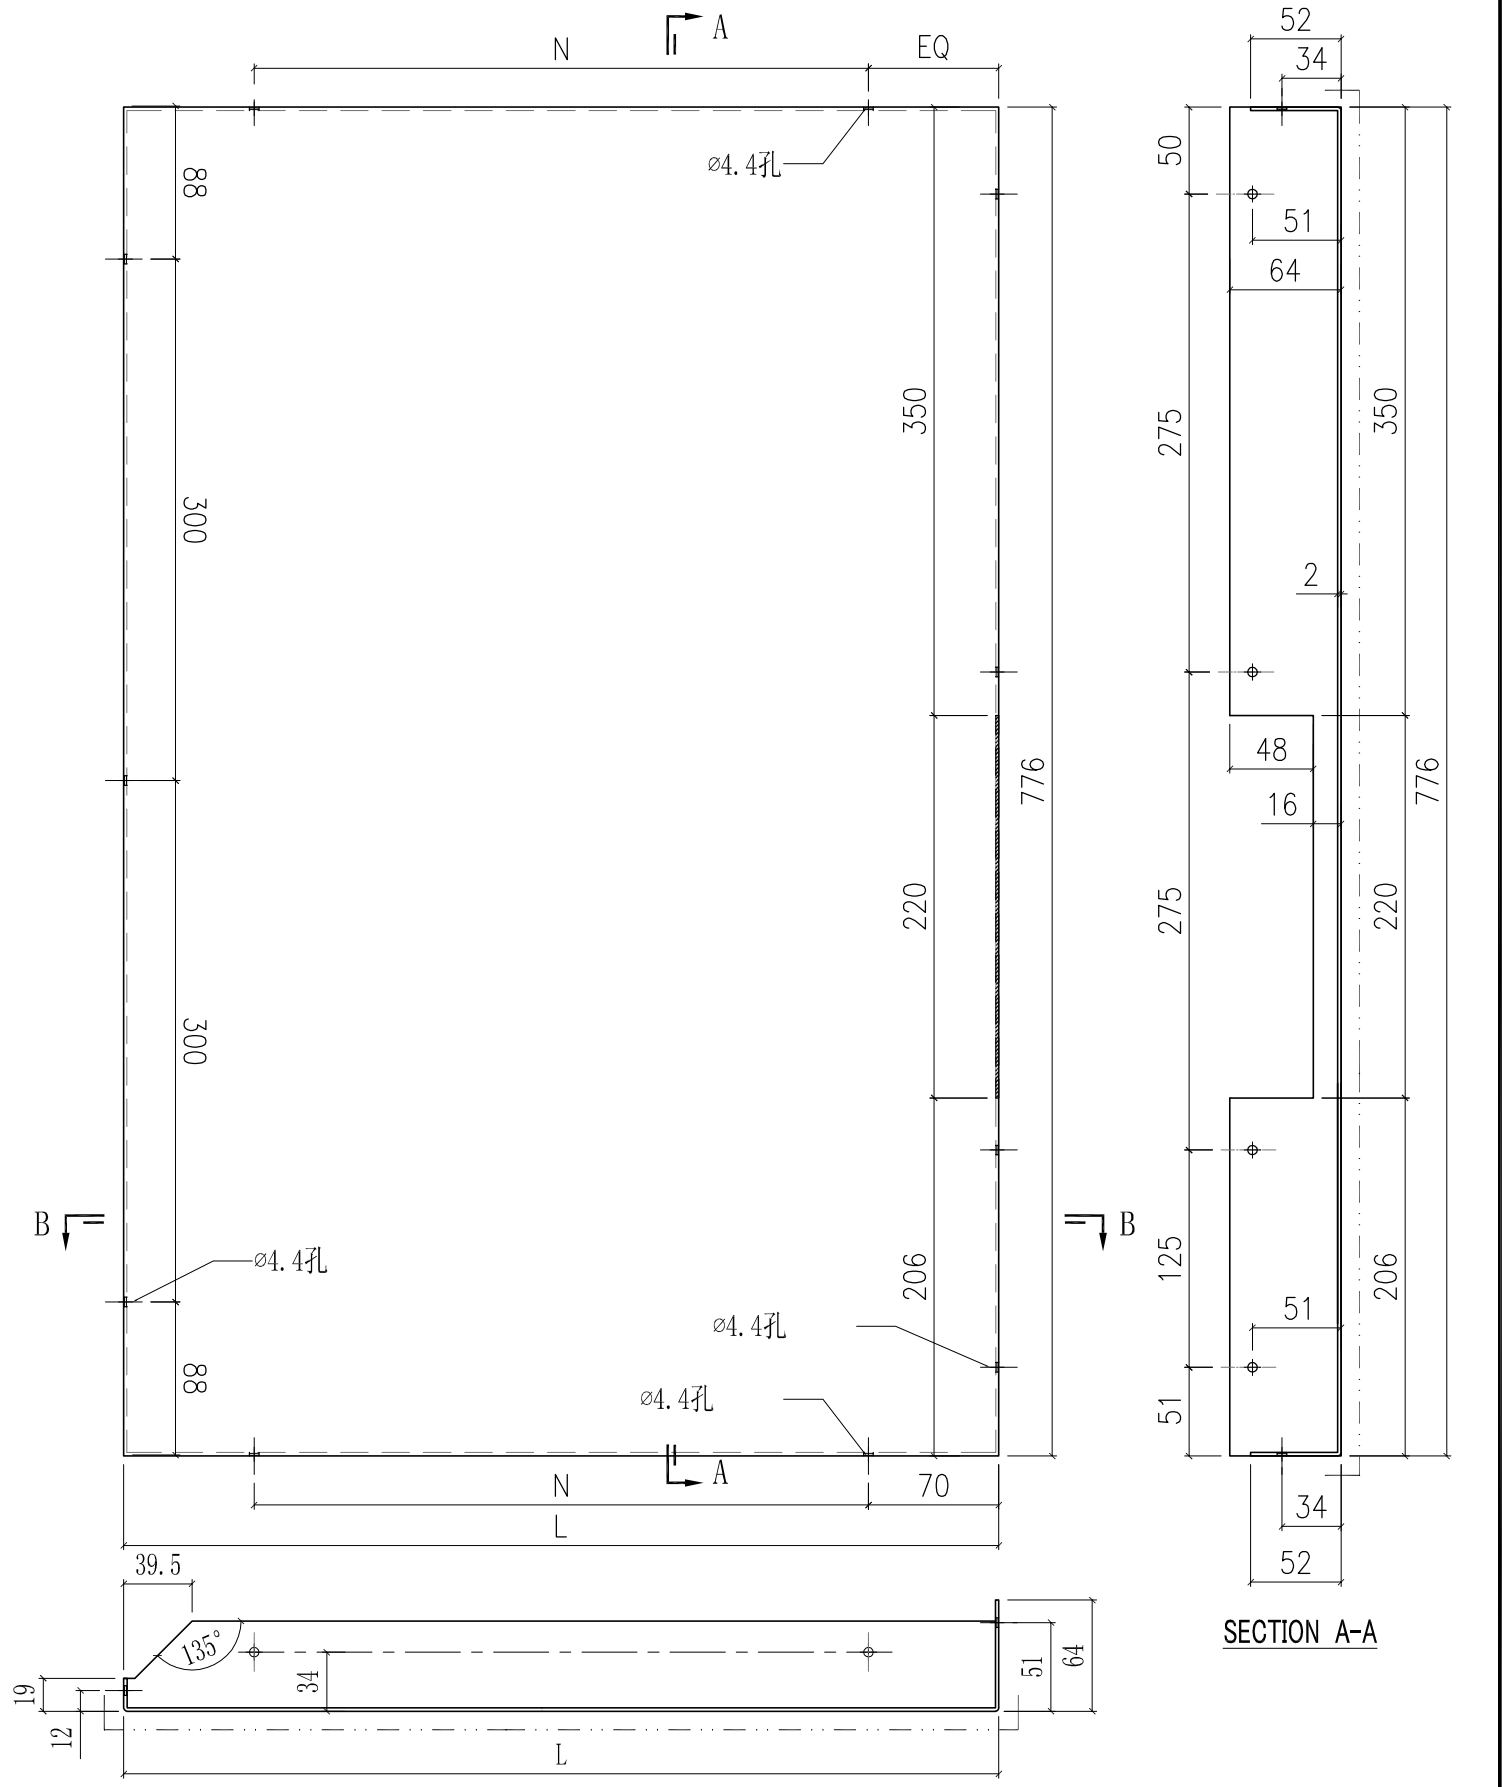
SECTION B-B

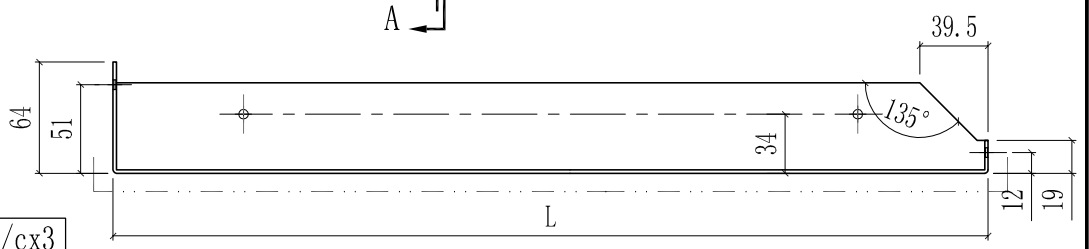

BP-02-02W	白色	1083	@300c/cx3
BP-02-02G	深灰色	1083	@300c/cx3
BP-02-01W	白色	608	@250c/cx2
BP-02-01G	深灰色	608	@250c/cx2
編號	顏色	L	N

鋁板背面均需要安裝50mm厚隔熱棉

 美特鋁質有限公司 MIDI Aluminium Fabricator Ltd.				工程號	J851	類別		物料號	-	
				地盤	青衣190	制圖	W. E. X	2020-07-15	圖號	BP-03
修改	A		採用工廠	✓	地盤	-	圖紙名稱	鋁背板加工圖	復核	-
日期	15/10		材料顏色	-	材料	2mm THK. 鋁板	批准	-	數量	-
									單件重量	- (KG)




SECTION A-A


SECTION B-B

BP-03-02W	白色	608	@250c/cx2
BP-03-02G	深灰色	608	@250c/cx2
BP-03-01W	白色	1083	@300c/cx3
BP-03-01G	深灰色	1083	@300c/cx3
編號	顏色	L	N


鋁板背面均需要安裝50mm厚隔熱棉

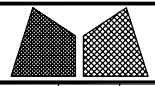


工程號	J851	類別		物料號	-		
地盤	青衣190	制圖	W. E. X	2020-07-15	圖號	BP-04	
修改	A	採用工廠	✓	地盤	-	圖紙名稱	鋁背板加工圖
日期	15/10	材料顏色	-	材料	2mm THK. 鋁板	復核	-
						批准	-
						數量	-
						單件重量	- (KG)

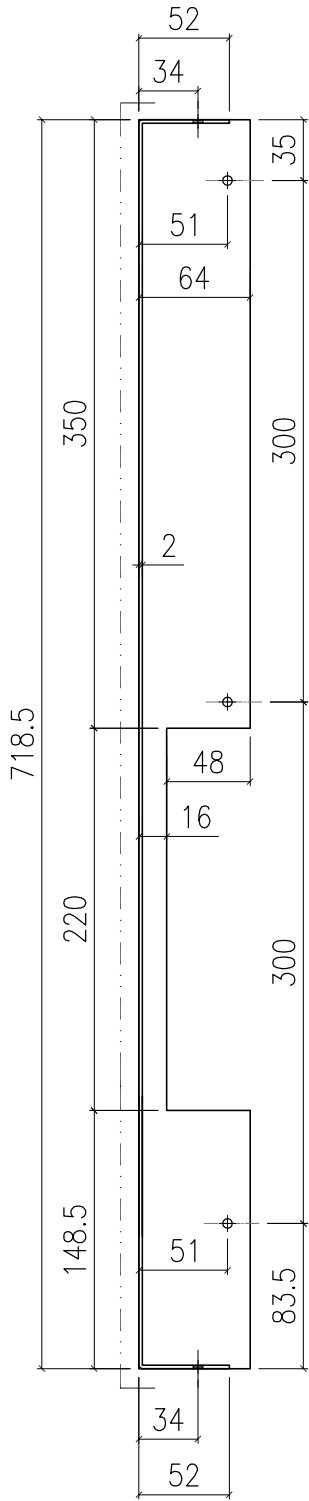

SECTION A-A

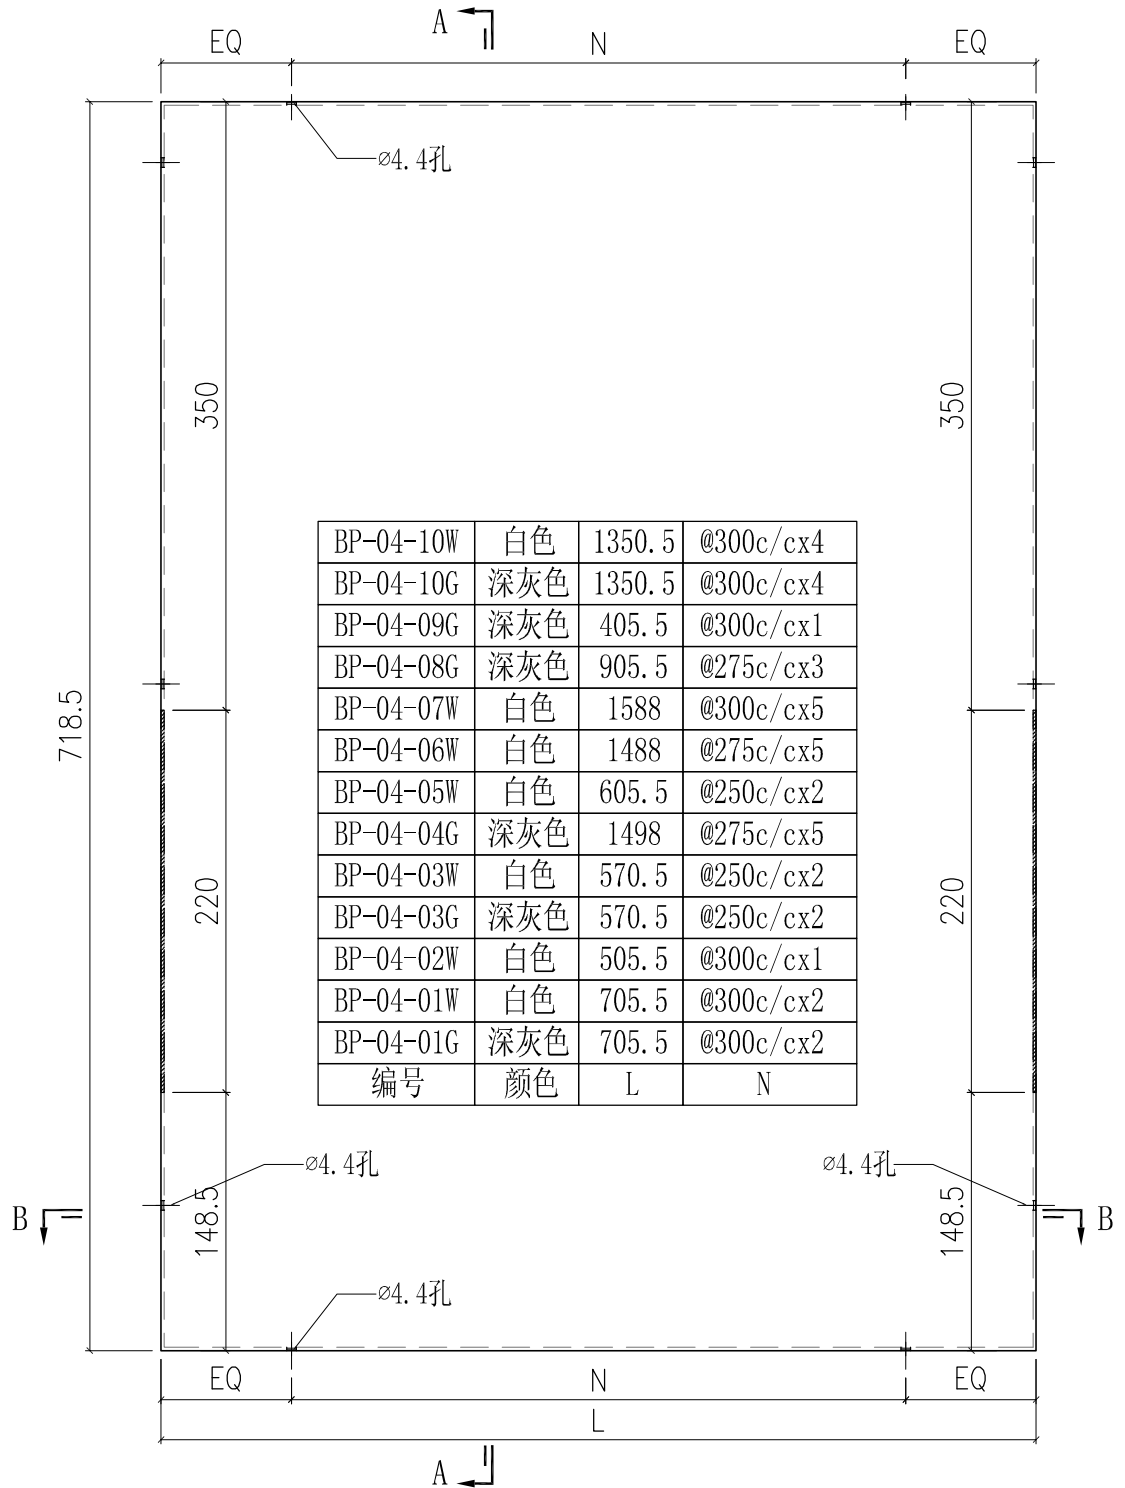


BP-04-10W	白色	1350.5	@300c/cx4
BP-04-10G	深灰色	1350.5	@300c/cx4
BP-04-09G	深灰色	405.5	@300c/cx1
BP-04-08G	深灰色	905.5	@275c/cx3
BP-04-07W	白色	1588	@300c/cx5
BP-04-06W	白色	1488	@275c/cx5
BP-04-05W	白色	605.5	@250c/cx2
BP-04-04G	深灰色	1498	@275c/cx5
BP-04-03W	白色	570.5	@250c/cx2
BP-04-03G	深灰色	570.5	@250c/cx2
BP-04-02W	白色	505.5	@300c/cx1
BP-04-01W	白色	705.5	@300c/cx2
BP-04-01G	深灰色	705.5	@300c/cx2
編號	顏色	L	N

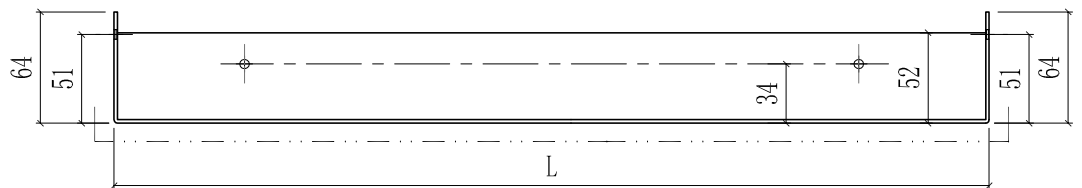



SECTION B-B

鋁板背面均需要安裝50mm厚隔熱棉

工程號	J851	類別		物料號	-		
地盤	青衣190	制圖	W. E. X	2020-07-15	圖號	BP-05	
修改	A	採用工廠	✓	地盤	-	數量	-
日期	15/10	材料顏色	-	材料	2mm THK. 鋁板	單件重量	- (KG)
圖紙名稱	鋁背板加工圖		復核	-	-	-	
批准	-	-	-	-	-	-	

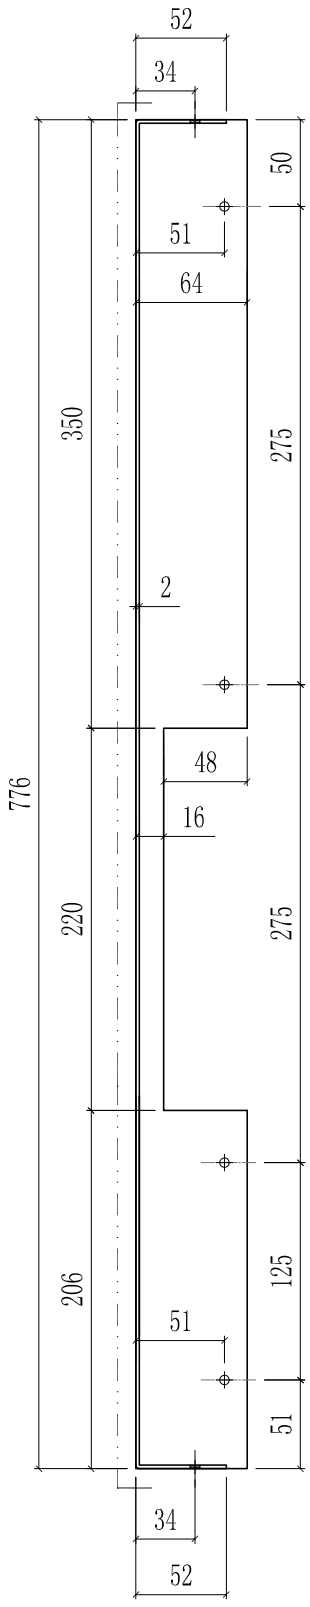



SECTION A-A

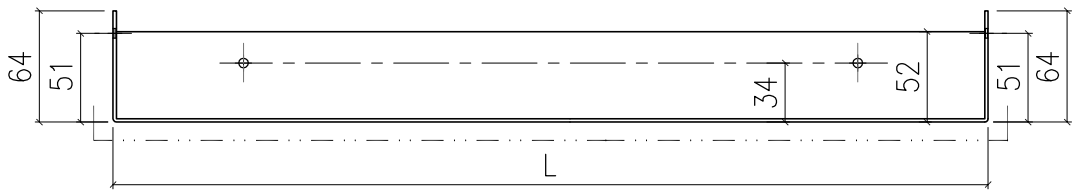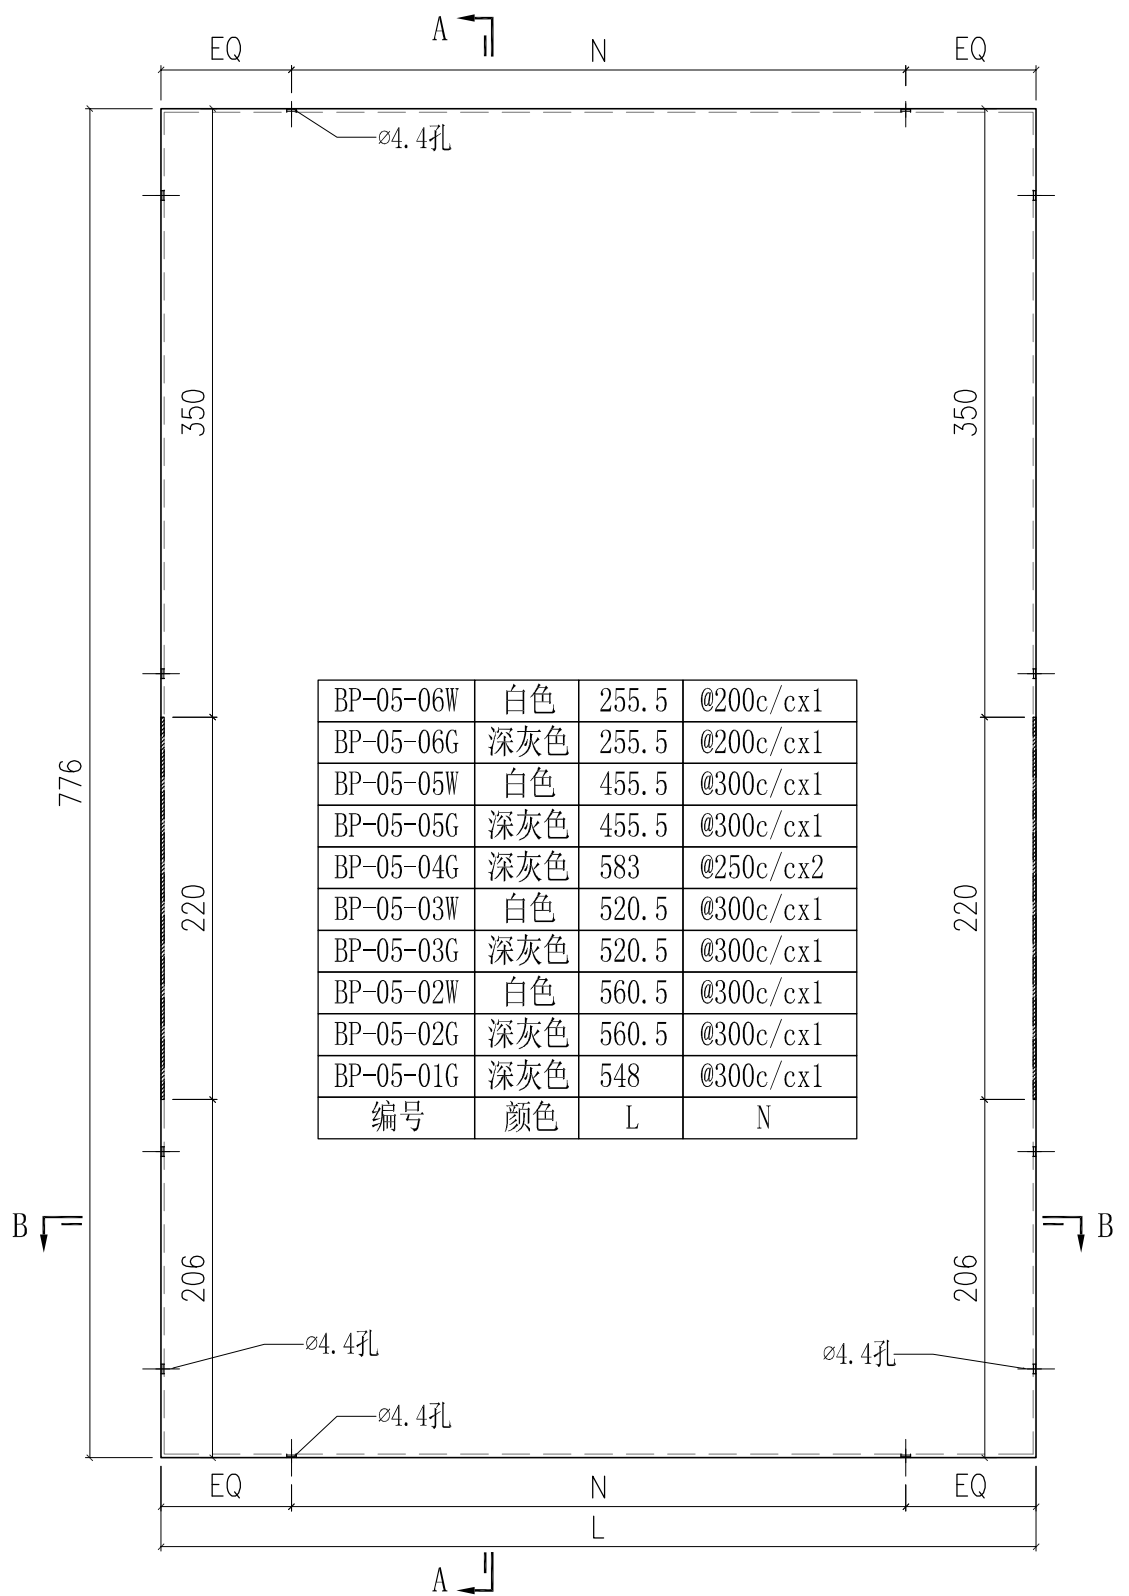


SECTION B-B

除络化色鋁板外，其他鋁板背面均需要安裝50mm厚隔熱棉

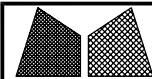
 美特鋁質有限公司 MIDI Aluminium Fabricator Ltd.				工程號	J851	類別		物料號	-			
				地盤	青衣190	制圖	W. E. X	2020-07-15	圖號	BP-06		
修改	A		採用工廠	✓	地盤	-	图纸名称	铝背板加工图	復核	-	數量	-
日期	15/10		材料颜色	-			材料	2mm THK. 铝板	批准	-	單件重量	- (KG)

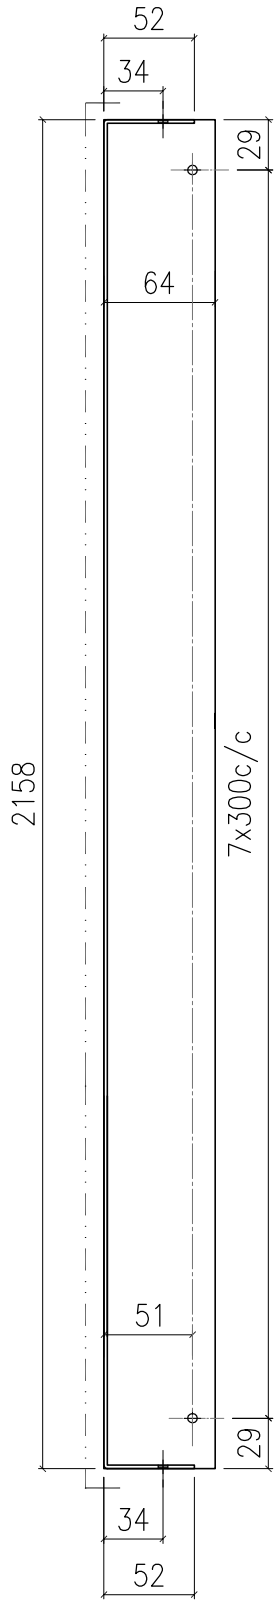

SECTION A-A

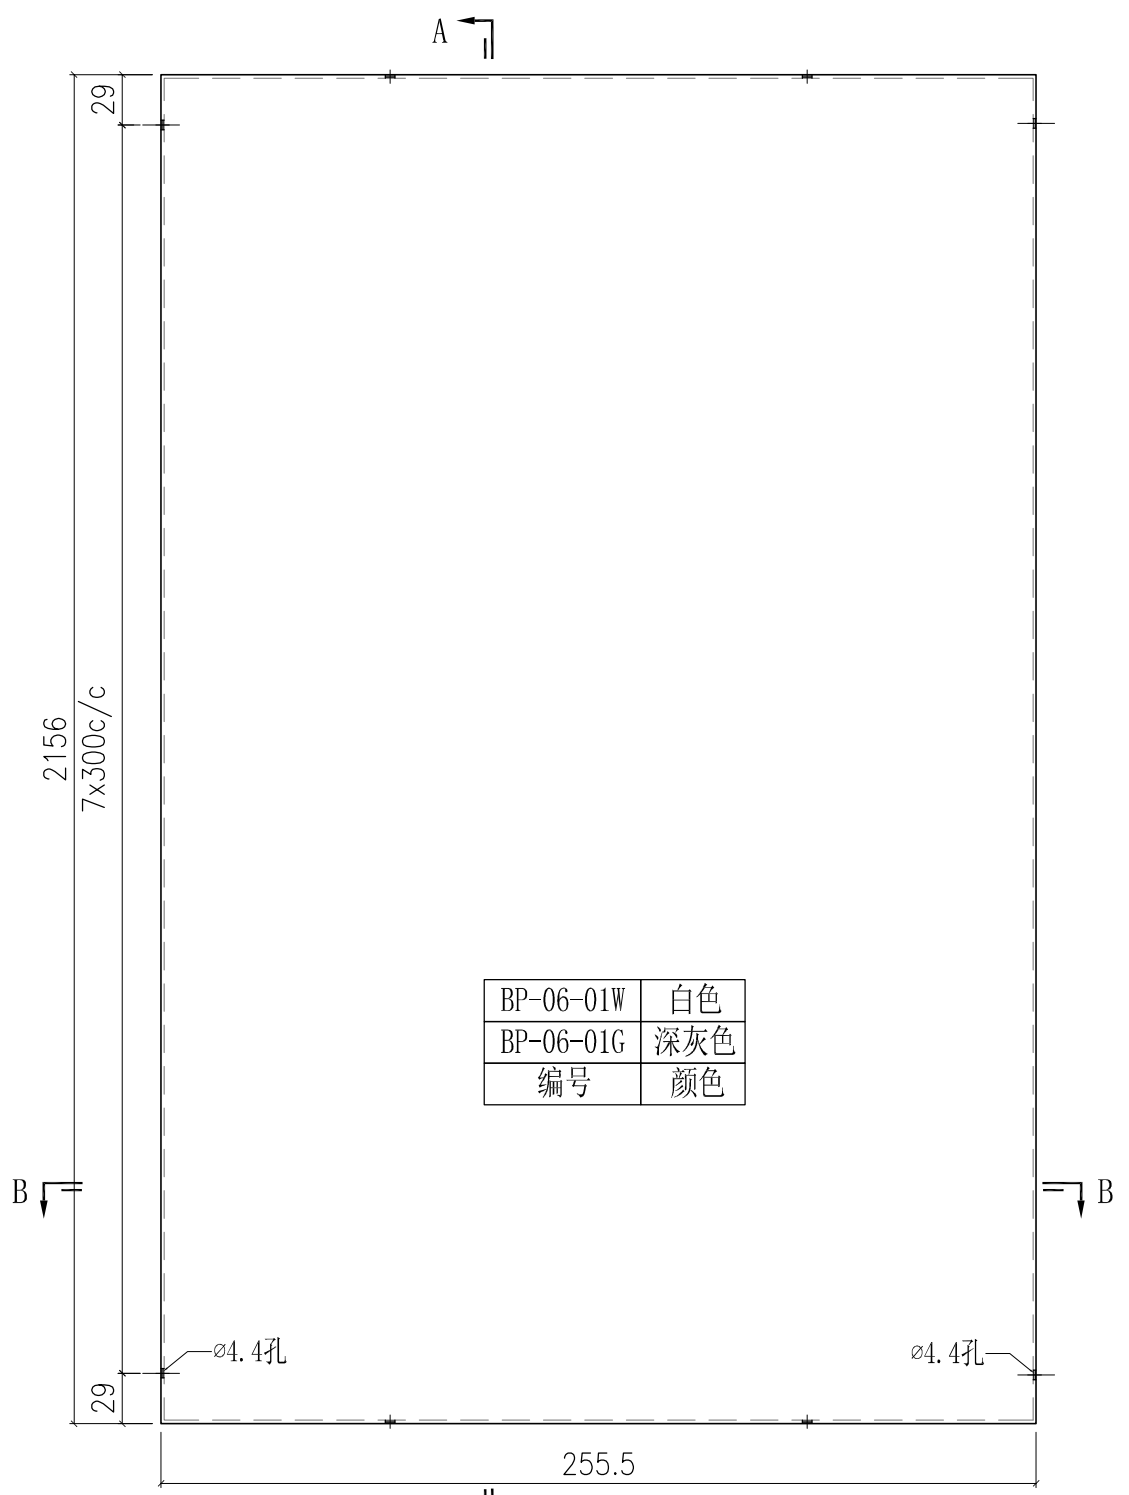


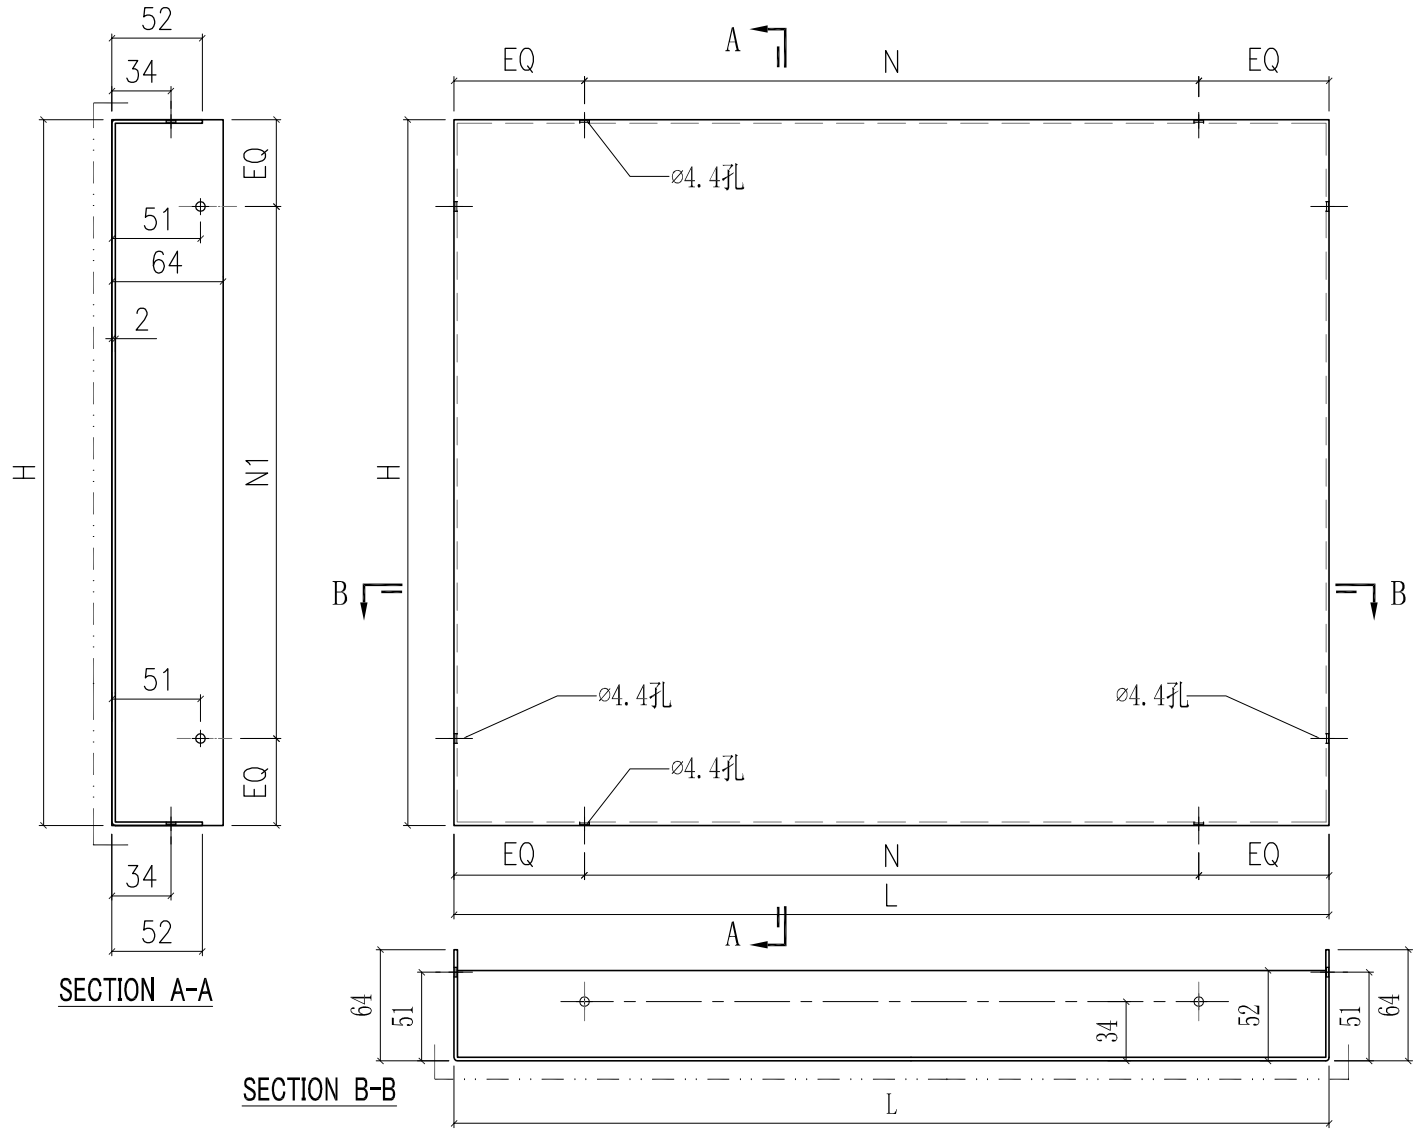
BP-06-01W	白色
BP-06-01G	深灰色
编号	颜色

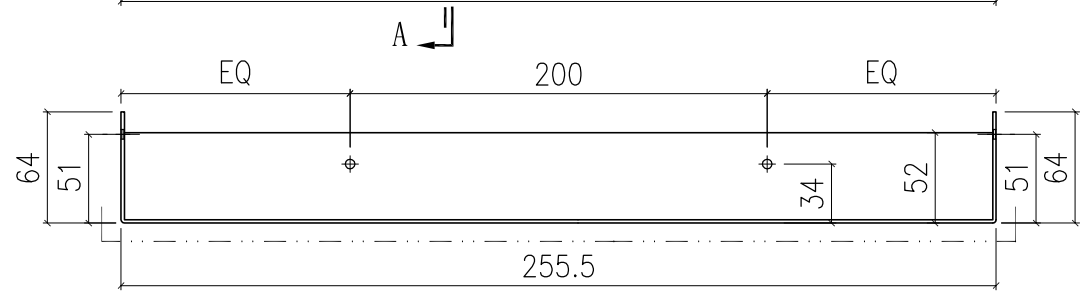

SECTION B-B


除络化色铝板外，其他铝板背面均需要安装50mm厚隔热棉


 美特鋁質有限公司 MIDI Aluminium Fabricator Ltd.				工程號	J851	類別		物料號	-	
				地盤	青衣190	制圖	W. E. X	2020-07-15	圖號	BP-07
修改	A		採用工廠	✓	地盤	-	图纸名称	铝背板加工图	復核	-
日期	15/10		材料颜色	-	材料	2mm THK. 铝板	批准	-	數量	-
									單件重量	- (KG)





BP-07-11W	白色	605.5	408	@250c/cx2	@300c/cx1
BP-07-11G	深灰色	605.5	408	@250c/cx2	@300c/cx1
BP-07-10W	白色	505.5	408	@300c/cx1	@300c/cx1
BP-07-10G	深灰色	505.5	408	@300c/cx1	@300c/cx1
BP-07-09W	白色	705.5	408	@300c/cx2	@300c/cx1
BP-07-09G	深灰色	705.5	408	@300c/cx2	@300c/cx1
BP-07-08W	白色	1350.5	408	@300c/cx4	@300c/cx1
BP-07-08G	深灰色	1350.5	408	@300c/cx4	@300c/cx1
BP-07-07W	白色	405.5	408	@300c/cx1	@300c/cx1
BP-07-07G	深灰色	405.5	408	@300c/cx1	@300c/cx1
BP-07-06W	白色	905.5	408	@275c/cx3	@300c/cx1
BP-07-06G	深灰色	905.5	408	@275c/cx3	@300c/cx1
BP-07-05W	白色	570.5	408	@250c/cx2	@300c/cx1
BP-07-05G	深灰色	570.5	408	@250c/cx2	@300c/cx1
BP-07-04G	深灰色	473	306	@300c/cx1	@200c/cx1
BP-07-03G	深灰色	1498	306	@275c/cx5	@200c/cx1
BP-07-02G	深灰色	705.5	306	@300c/cx2	@200c/cx1
BP-07-01G	深灰色	570.5	306	@250c/cx2	@200c/cx1
编号	颜色	L	H	N	N1

BP-07-18W	白色	255.5	408	@200c/cx1	@300c/cx1
BP-07-18G	深灰色	255.5	408	@200c/cx1	@300c/cx1
BP-07-17W	白色	455.5	408	@300c/cx1	@300c/cx1
BP-07-17G	深灰色	455.5	408	@300c/cx1	@300c/cx1
BP-07-16W	白色	583	408	@250c/cx2	@300c/cx1
BP-07-16G	深灰色	583	408	@250c/cx2	@300c/cx1
BP-07-15W	白色	520.5	408	@300c/cx1	@300c/cx1
BP-07-15G	深灰色	520.5	408	@300c/cx1	@300c/cx1
BP-07-14W	白色	560.5	408	@250c/cx2	@300c/cx1
BP-07-14G	深灰色	560.5	408	@250c/cx2	@300c/cx1
BP-07-13W	白色	1588	408	@300c/cx5	@300c/cx1
BP-07-13G	深灰色	1588	408	@300c/cx5	@300c/cx1
BP-07-12W	白色	1488	408	@275c/cx5	@300c/cx1
BP-07-12G	深灰色	1488	408	@275c/cx5	@300c/cx1
编号	颜色	L	H	N	N1

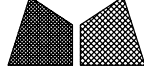 美特鋁質有限公司 MIDI Aluminium Fabricator Ltd.		工程號	J851	類別		物料號	-			
修改	A	採用工廠	✓	地盤	-	制圖	W. E. X	2020-07-15	圖號	BP-08L
日期	15/10	材料顏色	-	图纸名称	铝背板加工图	復核	-	-	數量	-
				材料	2mm THK. 铝板	批准	-	-	單件重量	- (KG)

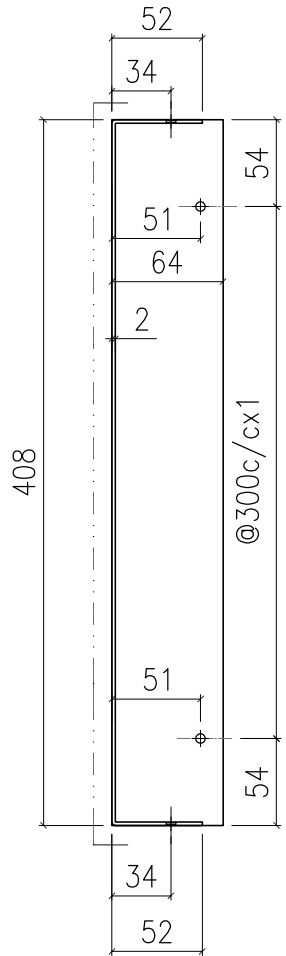



SECTION A-A

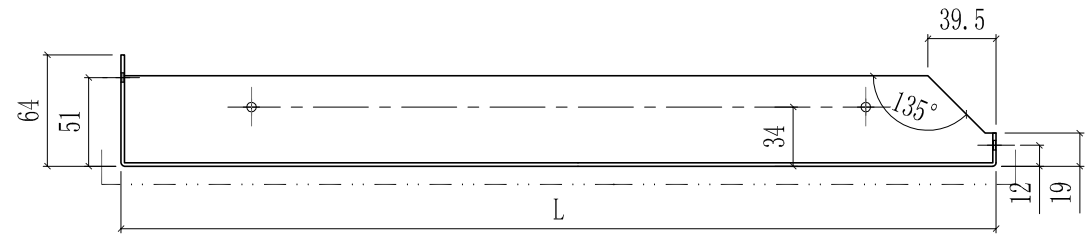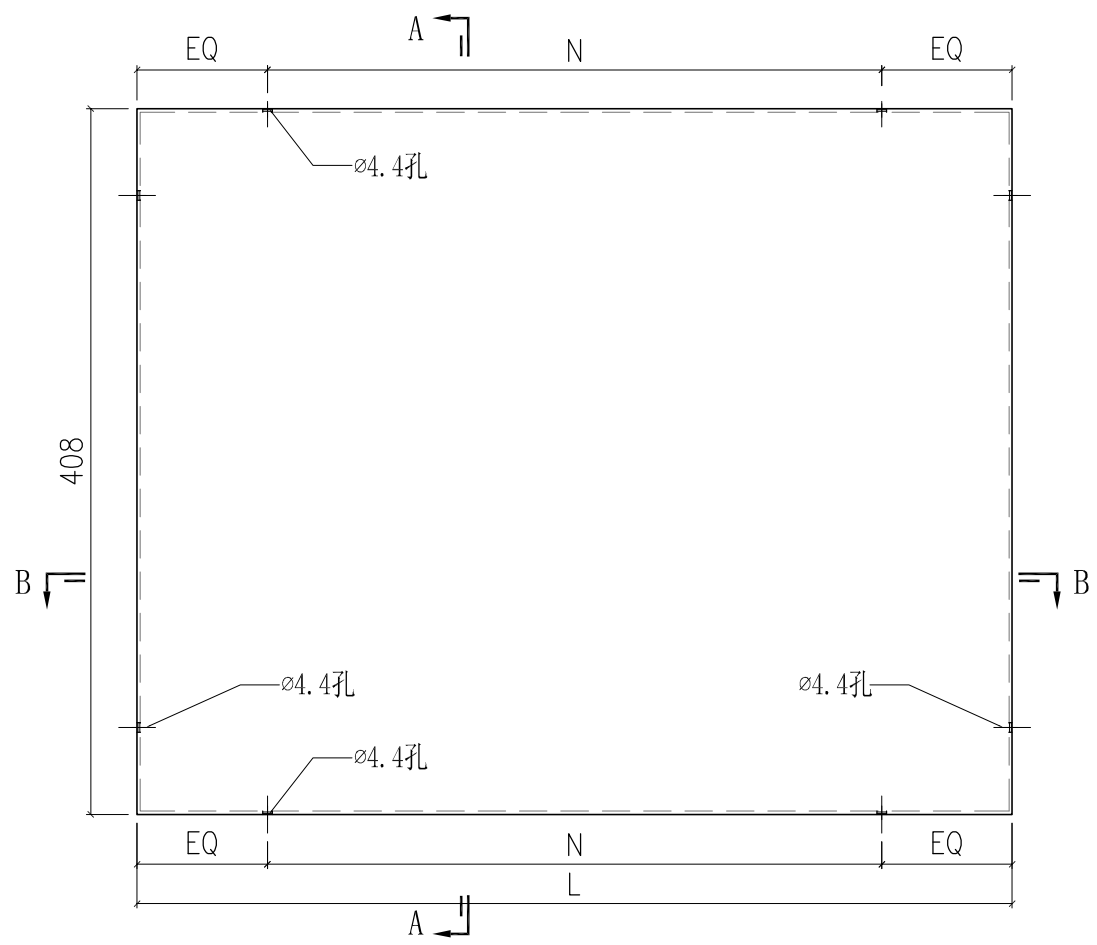



SECTION B-B

BP-08L-02W	白色	1083	@300c/cx3
BP-08L-02G	深灰色	1083	@300c/cx3
BP-08L-01W	白色	608	@250c/cx2
BP-08L-01G	深灰色	608	@250c/cx2
编号	颜色	L	N

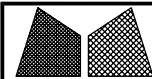 美特鋁質有限公司 MIDI Aluminium Fabricator Ltd.		工程號	J851	類別		物料號	-		
修改 A		地盤	青衣190	制圖	W. E. X	2020-07-15	圖號	BP-08R	
日期 15/10		採用工廠	✓	地盤	-	圖紙名稱	鋁背板加工圖	復核	-
材料顏色 -		材料	2mm THK. 鋁板	批准	-	數量	-	單件重量	- (KG)

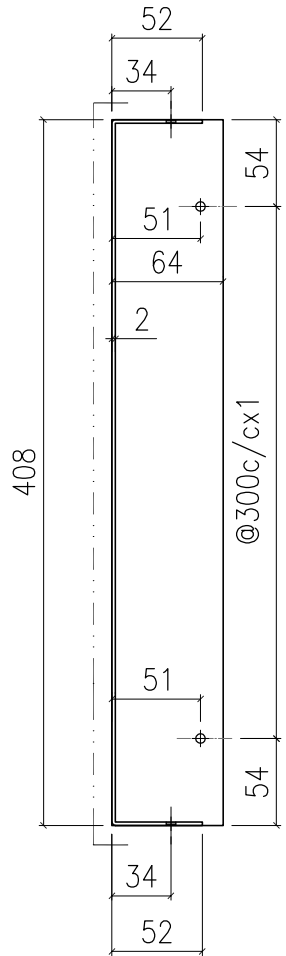


SECTION A-A

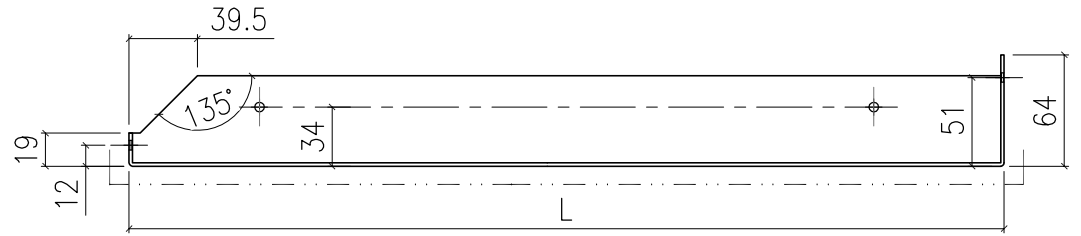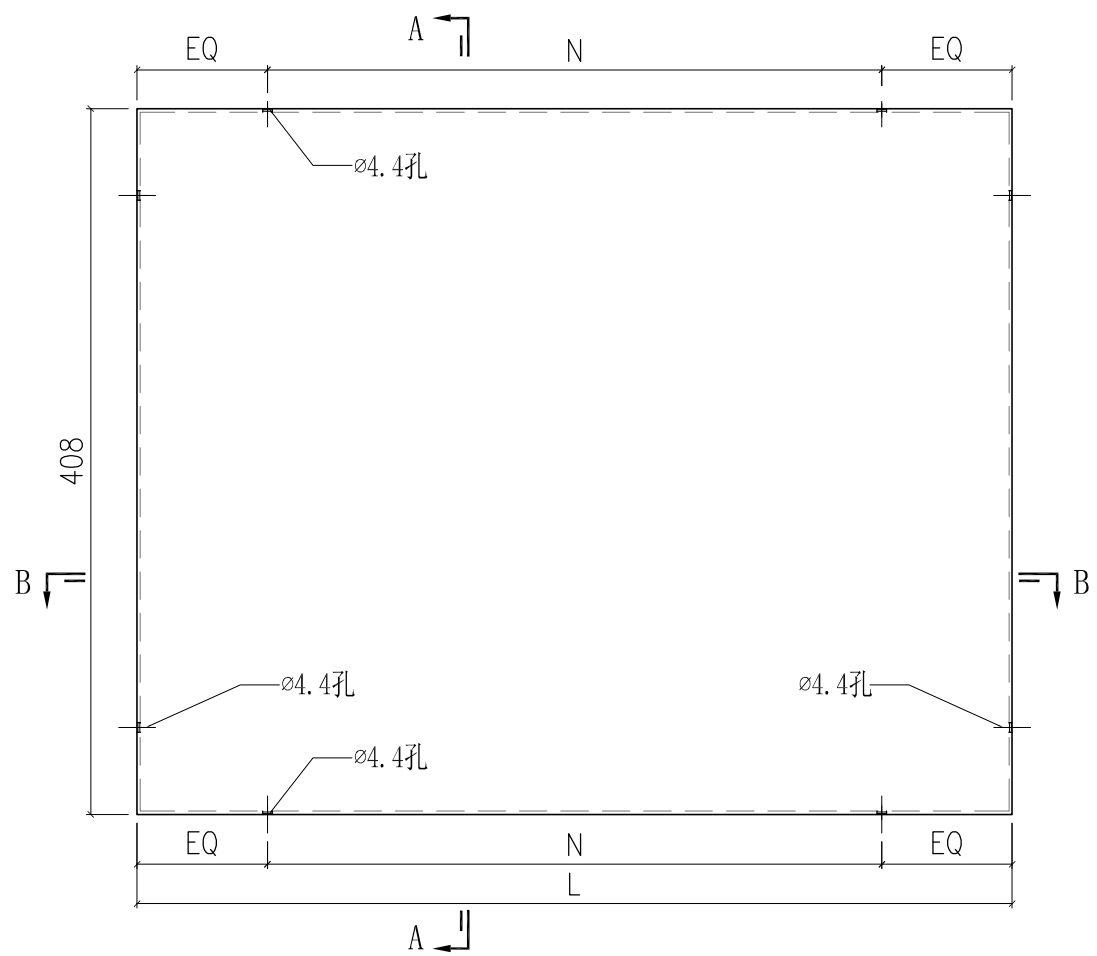


SECTION B-B


BP-08R-02W	白色	1083	@300c/cx3
BP-08R-02G	深灰色	1083	@300c/cx3
BP-08R-01W	白色	608	@250c/cx2
BP-08R-01G	深灰色	608	@250c/cx2
编号	颜色	L	N

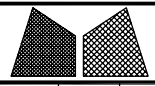


工程號	J851	類別		物料號	-		
地盘	青衣190	制圖	W. E. X	2020-07-15	圖號	BP-09	
修改	A	採用工廠	✓	地盤	-	圖紙名稱	铝背板加工图
日期	15/10	材料颜色	-	材料	2mm THK. 铝板	復核	-
						批准	-
						數量	-
						單件重量	- (KG)

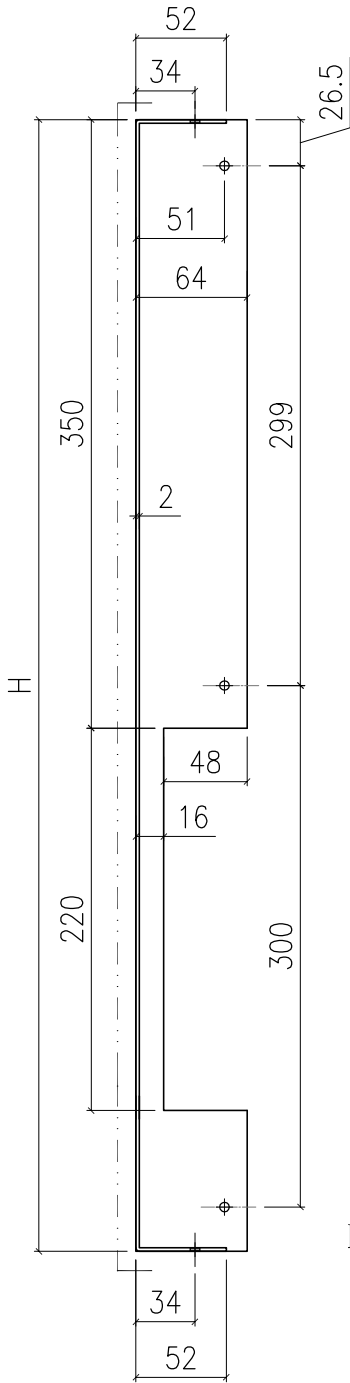

SECTION A-A

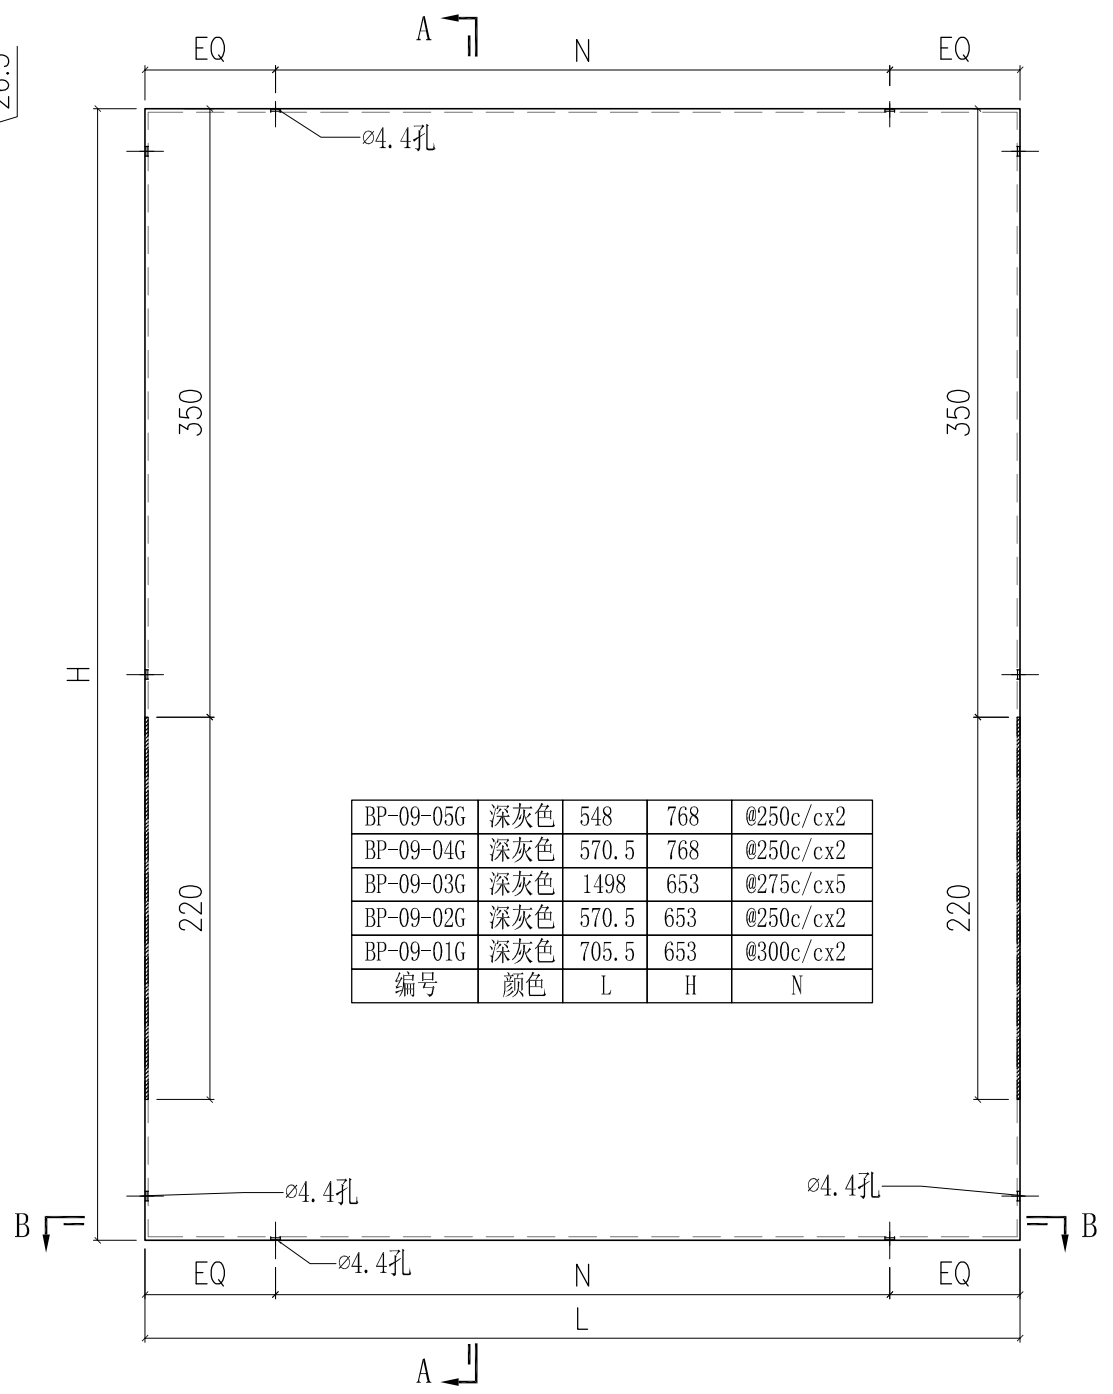

BP-09-05G	深灰色	548	768	@250c/cx2
BP-09-04G	深灰色	570.5	768	@250c/cx2
BP-09-03G	深灰色	1498	653	@275c/cx5
BP-09-02G	深灰色	570.5	653	@250c/cx2
BP-09-01G	深灰色	705.5	653	@300c/cx2
编号	颜色	L	H	N


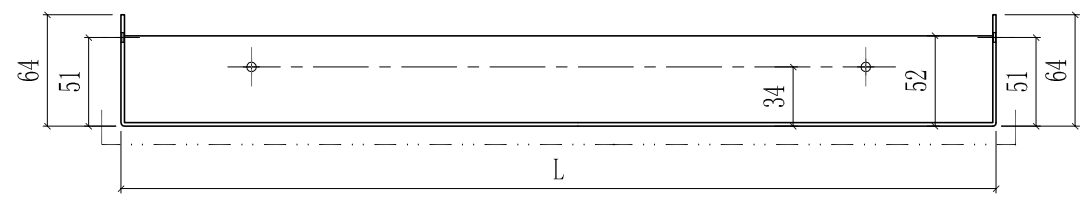


SECTION B-B

除络化色铝板外，其他铝板背面均需要安装50mm厚隔热棉



工程號	J851	類別		物料號	-		
地盤	青衣190	制圖	W. E. X	2020-07-15	圖號	X85745-01L	
修改	A	採用工廠	✓	地盤	-	圖紙名稱	鋁料加工圖
日期	15/10	材料顏色	-	材料	X85745	復核	-
						批准	-
						數量	-
						單件重量	- (KG)

部件编号	颜色	L	N
X85745-01L-01G	深灰色	779	2x300c/c
X85745-01L-01W	白色	779	2x300c/c
X85745-01L-02G	深灰色	721	2x300c/c
X85745-01L-02W	白色	721	2x300c/c

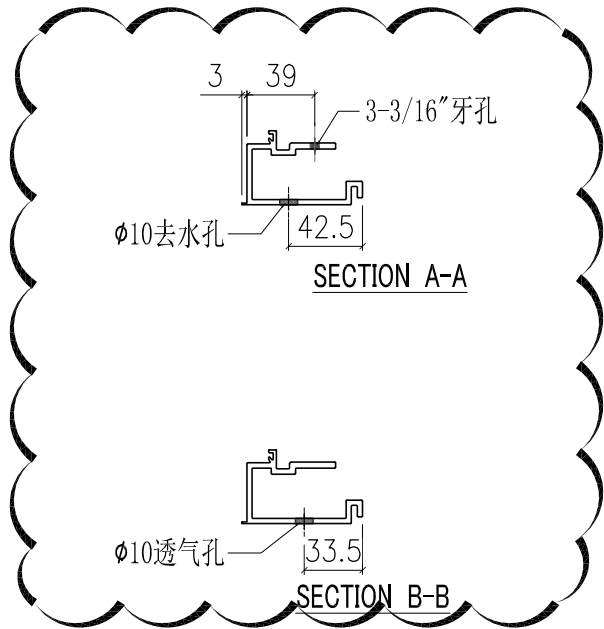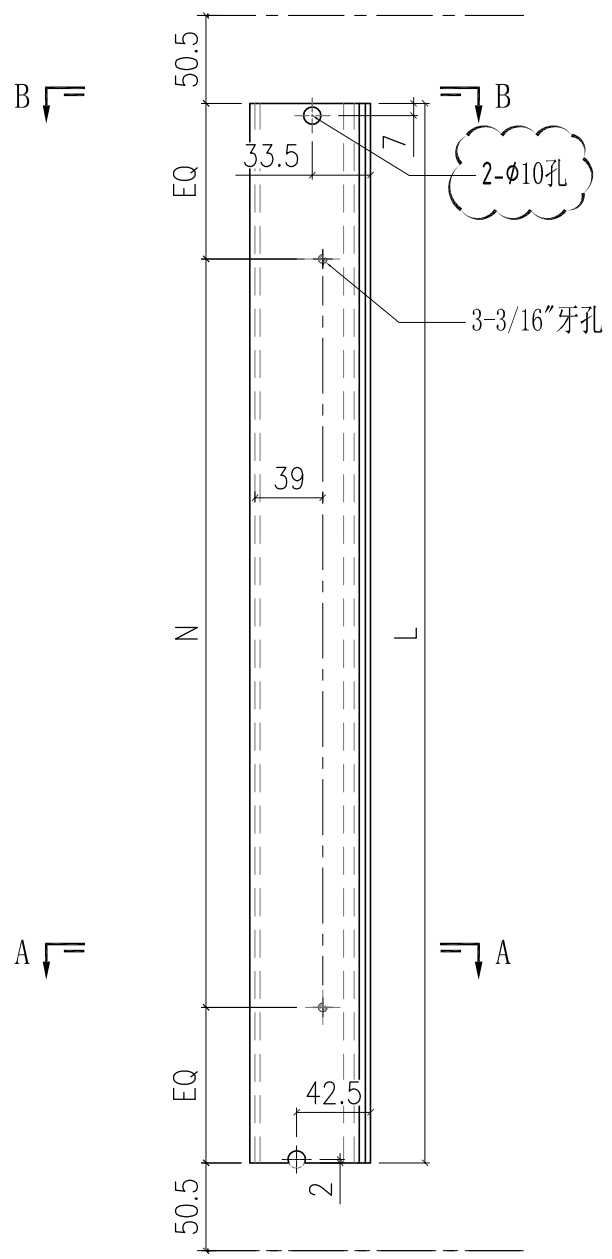



工程號	J851	類別		物料號	-		
地盤	青衣190	制圖	W. E. X	2020-07-15	圖號	X85745-01R	
修改	A	採用工廠	✓	地盤	-	圖紙名稱	铝料加工图
日期	15/10	材料颜色	-	材料	X85745	復核	-
						批准	-
						數量	-
						單件重量	- (KG)

部件编号	颜色	L	N
X85745-01R-01G	深灰色	779	2x300c/c
X85745-01R-01W	白色	779	2x300c/c
X85745-01R-02G	深灰色	721	2x300c/c
X85745-01R-02W	白色	721	2x300c/c

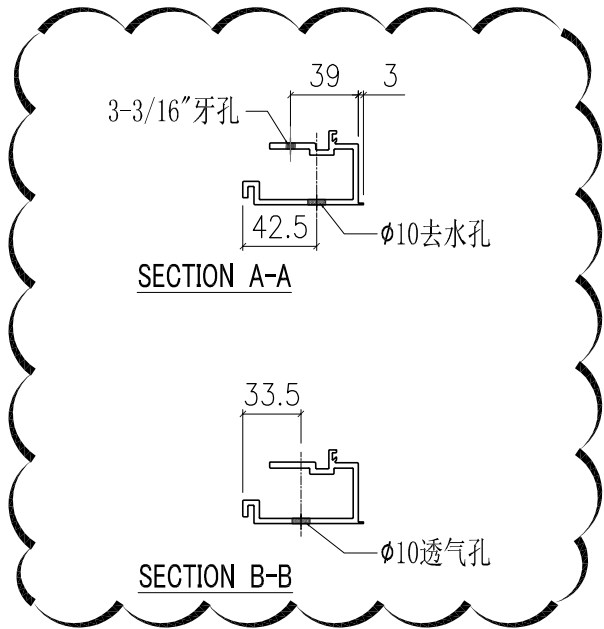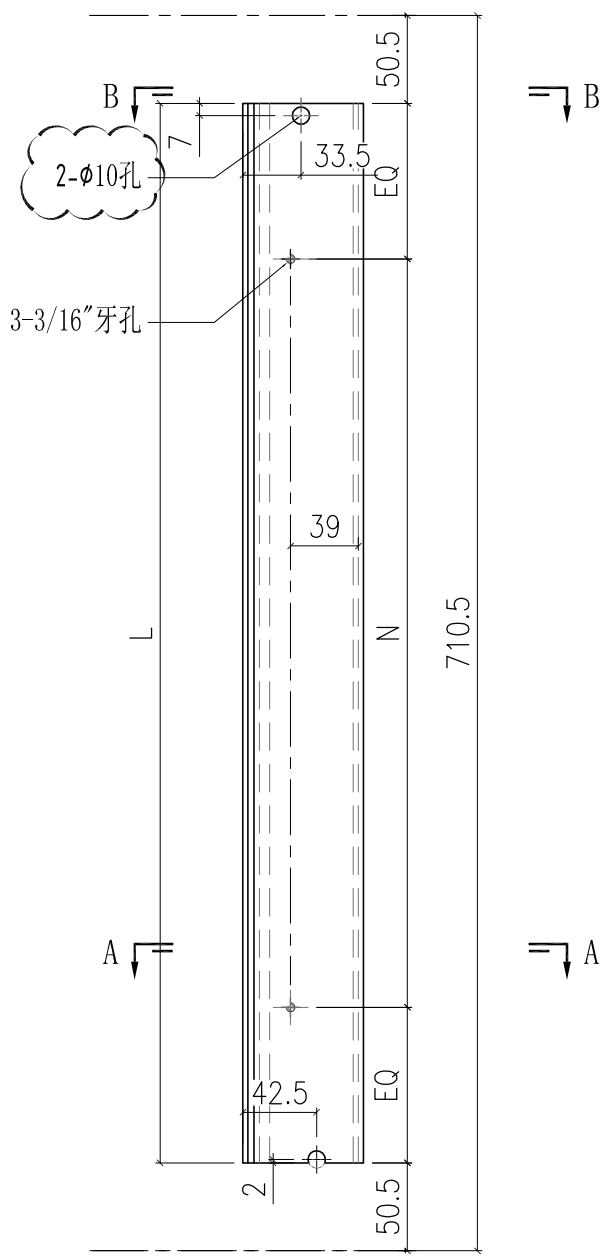


工程號	J851	類別		物料號	-							
地盤	青衣190	制圖	W. E. X	2020-07-15	圖號	X85748-02L						
修改	A	採用工廠	✓	地盤	-	圖紙名稱	鋁料加工圖	復核	-	-	數量	-
日期	15/10	材料顏色	-	材料	X85748	批准	-	-	-	單件重量	-	(KG)

部件编号	颜色
X85748-02LG	深灰色
X85748-02LW	白色

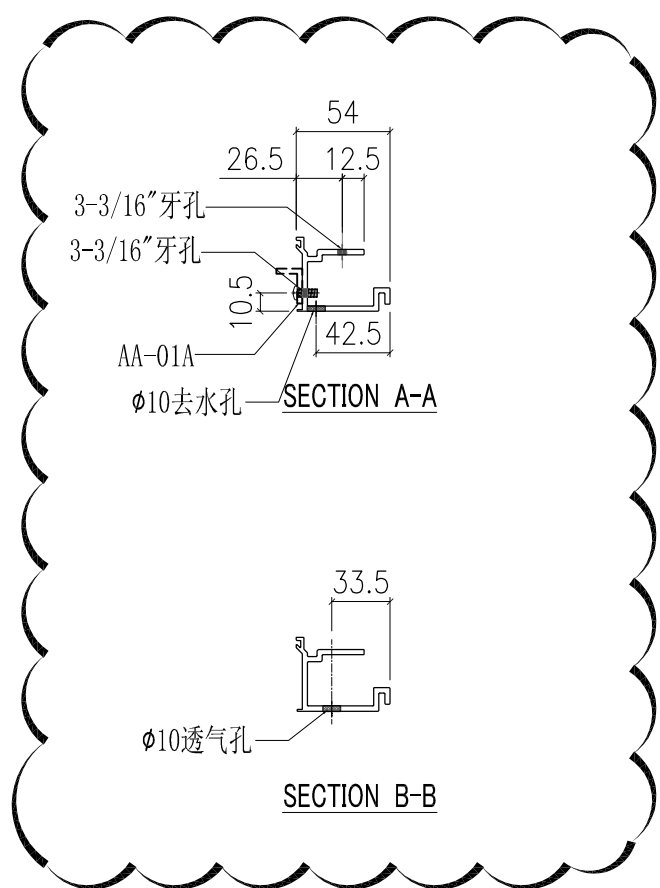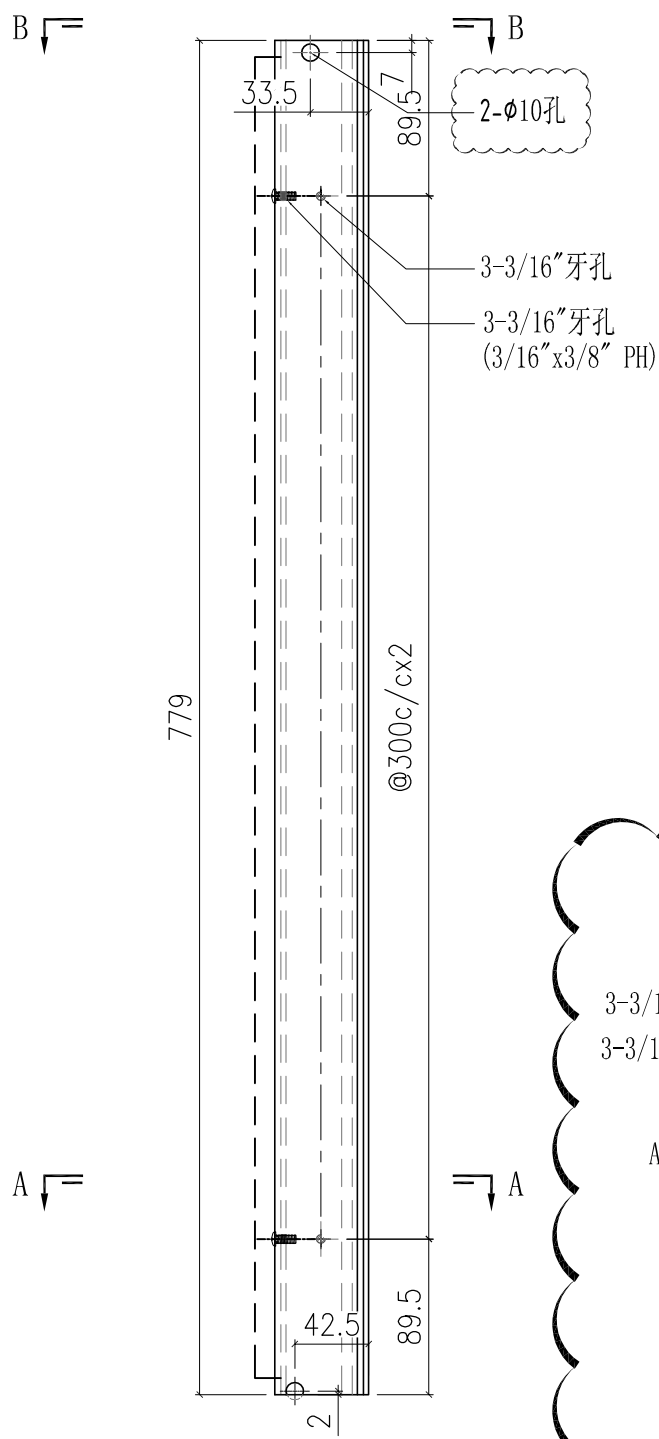


工程號	J851	類別		物料號	-		
地盤	青衣190	制圖	W. E. X	2020-07-15	圖號	X85748-02R	
修改	A	採用工廠	✓	地盤	-	數量	-
日期	15/10	材料顏色	-	圖紙名稱	鋁料加工圖	復核	-
				材料	X85748	批准	-
						單件重量	- (KG)


部件编号	颜色
X85748-02RG	深灰色
X85748-02RW	白色

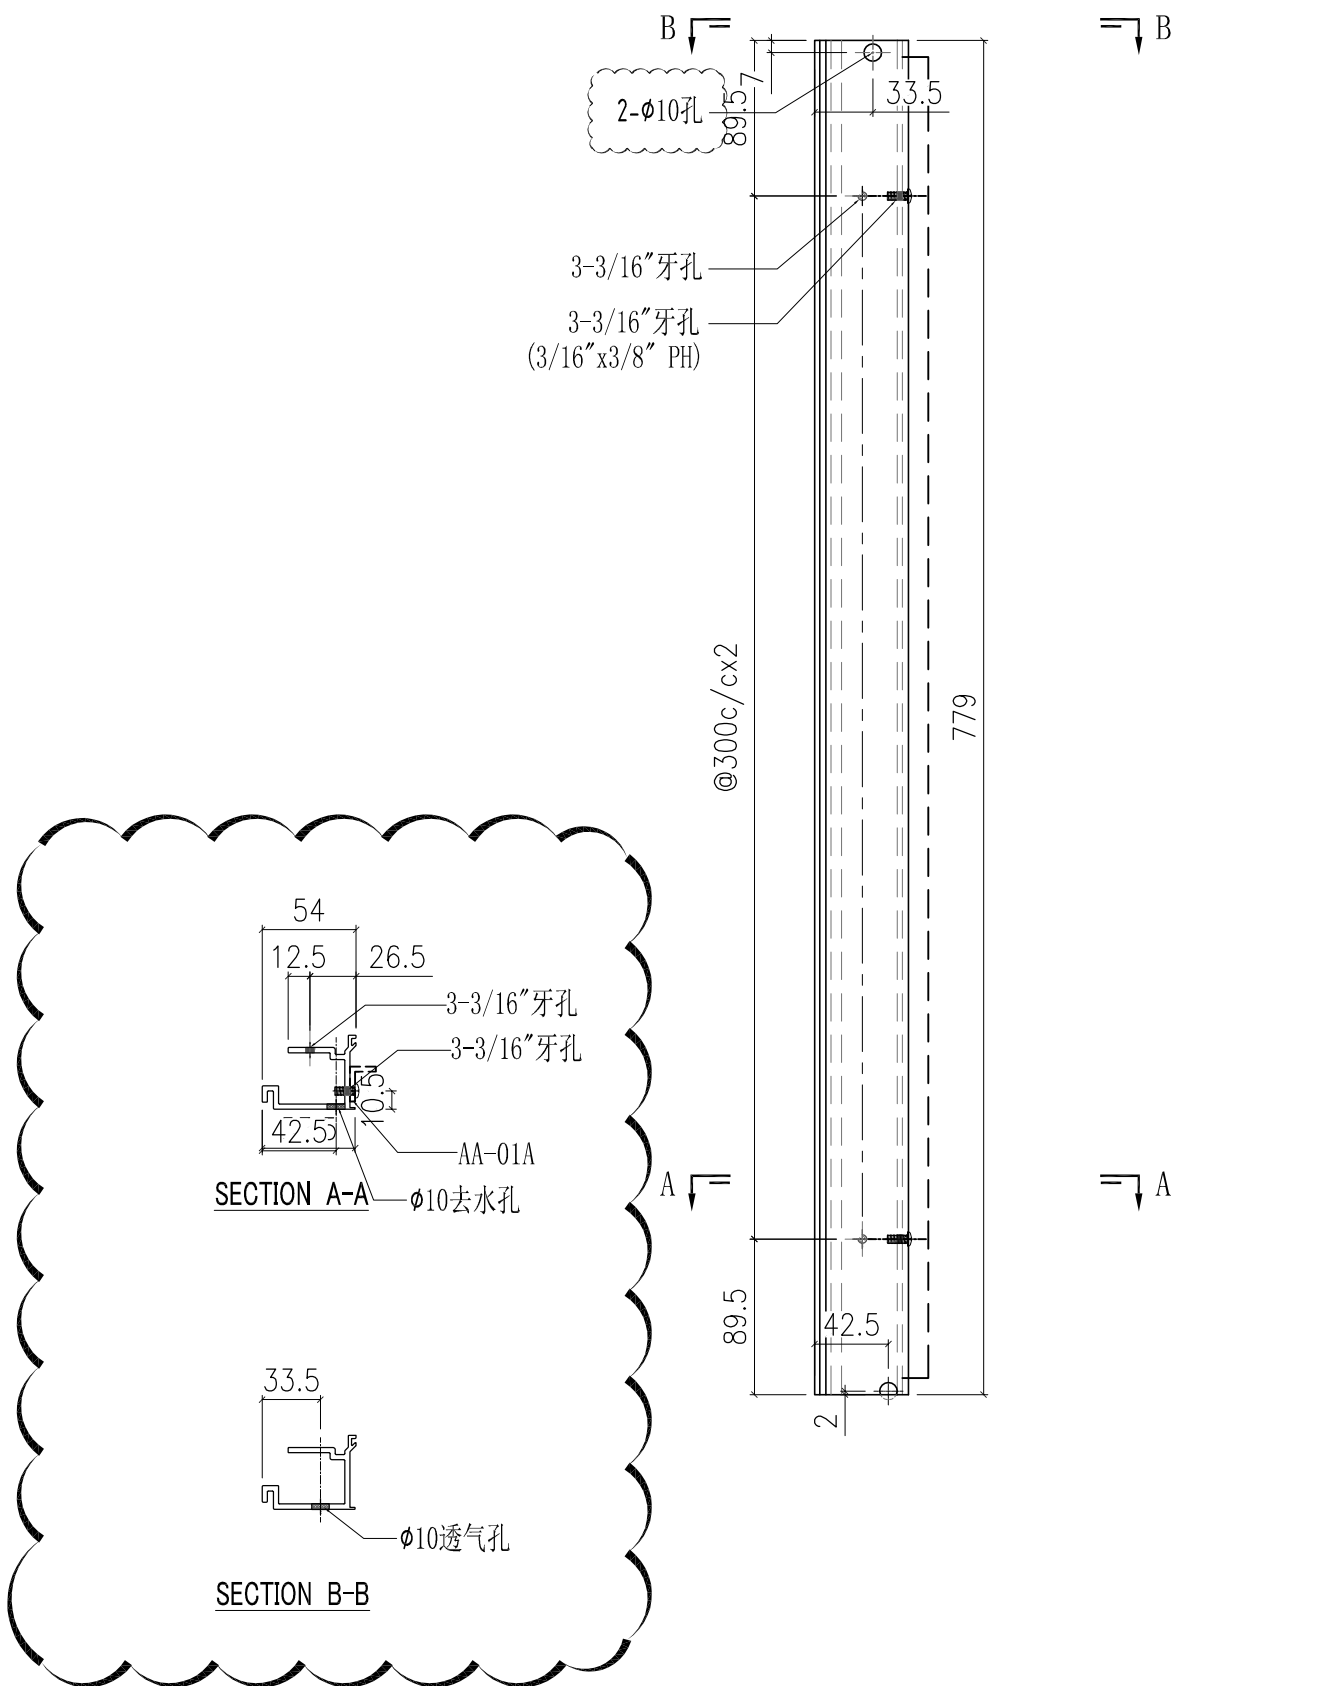

工程號	J851	類別		物料號	-		
地盤	青衣190	制圖	W. E. X	2020-07-15	圖號	X85784-01	
修改	A	採用工廠	✓	地盤	數量	-	
日期	15/10	材料顏色	CHROMATE	材料	X85784	單件重量	- (KG)




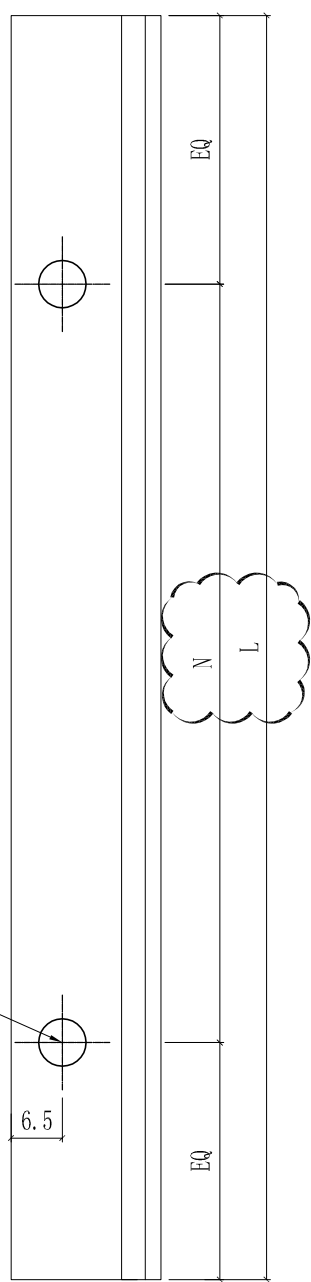



φ5.2孔
6.5

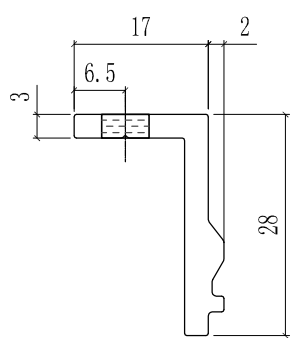

部件编号	L	L1	N
X85784-01-01G	792.5	807.5	2x300c/c
X85784-01-01W	792.5	807.5	2x300c/c
X85784-01-02G	1575	1590	5x275c/c
X85784-01-02W	1575	1590	5x275c/c
X85784-01-03G	1675	1690	5x300c/c
X85784-01-03W	1675	1690	5x300c/c
X85784-01-04G	692.5	707.5	2x250c/c
X85784-01-04W	692.5	707.5	2x250c/c
X85784-01-05G	492.5	507.5	1x300c/c
X85784-01-05W	492.5	507.5	1x300c/c
X85784-01-06G	992.5	1007.5	3x275c/c
X85784-01-06W	992.5	1007.5	3x275c/c
X85784-01-07G	592.5	607.5	1x300c/c
X85784-01-07W	592.5	607.5	1x300c/c
X85784-01-08G	1437.5	1452.5	4x300c/c
X85784-01-08W	1437.5	1452.5	4x300c/c
X85784-01-09G	657.5	672.5	2x250c/c
X85784-01-09W	657.5	672.5	2x250c/c
X85784-01-10G	1585	1600	5x275c/c
X85784-01-10W	1585	1600	5x275c/c



 美特鋁質有限公司 MIDI Aluminium Fabricator Ltd.				工程號	J851	類別		物料號	-		
				地盤	青衣190	制圖	W. E. X	2020-04-16	圖號	X85218-01	
修改	A		採用工廠	✓	地盤	圖紙名稱	铝扣碼	復核	-	數量	-
日期	15/10		材料顏色	MILL		材料	X85218	批准	-	單件重量	- (KG)

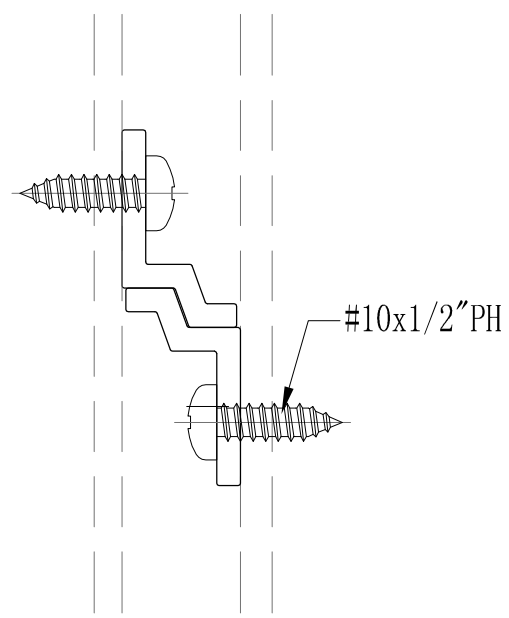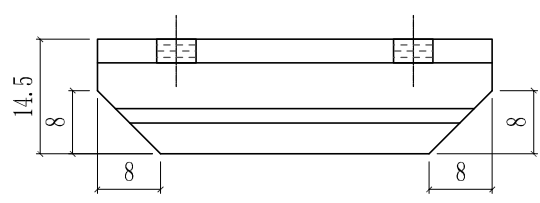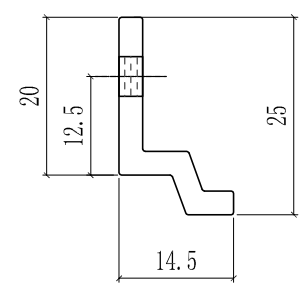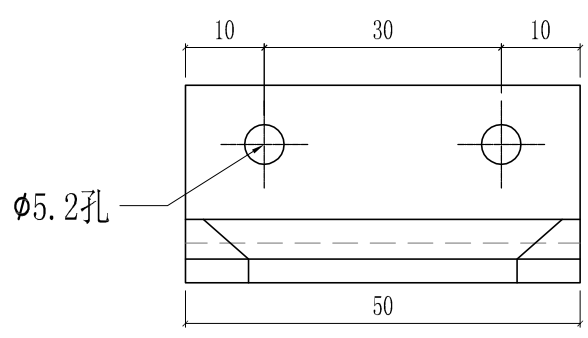

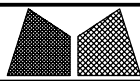

美特鋁質有限公司
MIDI Aluminium Fabricator Ltd.

工程號	J851	類別		物料號	-		
地盘	青衣190	制圖	W. E. X	2020-07-15	圖號	X85744-05	
修改	A	採用工廠	✓	地盤	-	图纸名称	铝料加工图
日期	15/10	材料颜色	-	材料	X85744	復核	-
						批准	-
						數量	-
						單件重量	- (KG)

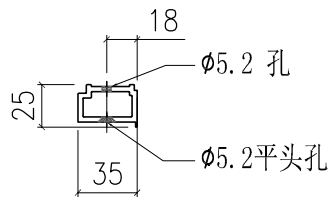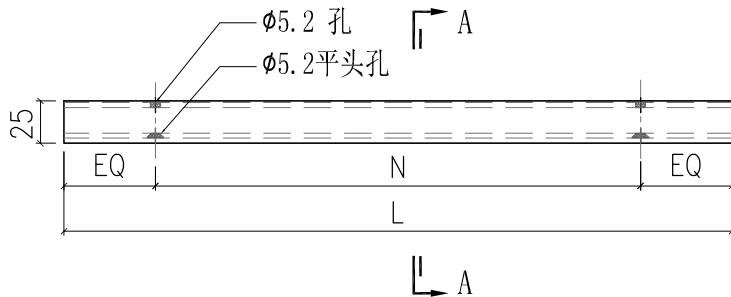

SECTION A-A

X85744-05-19W	白色	549	@250c/cx2
X85744-05-19G	深灰色	549	@250c/cx2
X85744-05-18W	白色	609	@250c/cx2
X85744-05-18G	深灰色	609	@250c/cx2
X85744-05-17W	白色	1084	@300c/cx3
X85744-05-17G	深灰色	1084	@300c/cx3
X85744-05-16W	白色	256.5	@200c/cx1
X85744-05-16G	深灰色	256.5	@200c/cx1
X85744-05-15W	白色	456.5	@300c/cx1
X85744-05-15G	深灰色	456.5	@300c/cx1
X85744-05-14W	白色	584	@250c/cx2
X85744-05-14G	深灰色	584	@250c/cx2
X85744-05-13W	白色	521.5	@250c/cx2
X85744-05-13G	深灰色	521.5	@250c/cx2
X85744-05-12W	白色	561.5	@250c/cx2
X85744-05-12G	深灰色	561.5	@250c/cx2
X85744-05-11W	白色	1589	@300c/cx5
X85744-05-11G	深灰色	1589	@300c/cx5
X85744-05-10W	白色	1489	@300c/cx4
X85744-05-10G	深灰色	1489	@300c/cx4
X85744-05-09W	白色	606.5	@250c/cx2
X85744-05-09G	深灰色	606.5	@250c/cx2
X85744-05-08W	白色	506.5	@300c/cx1
X85744-05-08G	深灰色	506.5	@300c/cx1
X85744-05-07W	白色	1351.5	@300c/cx4
X85744-05-07G	深灰色	1351.5	@300c/cx4
X85744-05-06W	白色	406.5	@300c/cx1
X85744-05-06G	深灰色	406.5	@300c/cx1
X85744-05-05W	白色	906.5	@250c/cx3
X85744-05-05G	深灰色	906.5	@250c/cx3
X85744-05-04W	白色	1499	@300c/cx4
X85744-05-04G	深灰色	1499	@300c/cx4
X85744-05-03W	白色	706.5	@300c/cx2
X85744-05-03G	深灰色	706.5	@300c/cx2
X85744-05-02W	白色	474	@300c/cx1
X85744-05-02G	深灰色	474	@300c/cx1
X85744-05-01W	白色	571.5	@250c/cx2
X85744-05-01G	深灰色	571.5	@250c/cx2
部件编号	颜色	L	N