

工程指示 / 要求簡箋(E.I.)

工程指示編號：EI/ 2496 /20 修改版次：A
 工程編號：J851 工程名稱：青衣明翹滙
 工程項目：外牆飾線鋁板地盤用鋁板(非樣辦房) 修改
 收件人：生統 發件人：Joe Chan 日期：29/9/2020

要求提供 / 確認 事項：

- | | | |
|------------------------------------|-------------------------------------|-------------------------------|
| <input type="checkbox"/> 初步鋁料 B.M. | <input type="checkbox"/> 加工拆圖，然後生產 | <input type="checkbox"/> 尺寸表 |
| <input type="checkbox"/> 正式鋁料 B.M. | <input type="checkbox"/> 技術上資料 / 指示 | <input type="checkbox"/> 報價 |
| <input type="checkbox"/> 配件 B.M. | <input type="checkbox"/> 樣辦或貨品說明書 | <input type="checkbox"/> 分判合約 |
| <input type="checkbox"/> 其他：_____ | | |

內容：

修改鋁板 J851-1B-LB4, J851-1B-LB4a

請在 9/10/2020 前完成上列要求。

附有關圖紙 / 文件：

14頁

以上項目為：

- 原合約工程包 原合約工程加 / 減賬 新工程報價

原因：-

分發東莞各部門：

- () 生產技術總監 連附件 () 技術部 連附件 () 生產部 連附件 () 機械設計部 連附件
 () 採購部 連附件 () 生產統籌部 連附件
 () 質檢部 連附件 () 會計部 連附件 () 報關組 連附件 () 其他 _____ 連附件

分發香港各部門：

- () 行政部 連附件 () 會計部 連附件 () 統籌部 連附件 () 工程部地盤科文 連附件 積哥
 () 採購部 連附件 () QS 部 連附件 () 維修部 連附件 () 其他 _____ 連附件


傳遞編號：

HK 2250/20

發件人簽署：

項目經理簽署：

(Handwritten signatures)




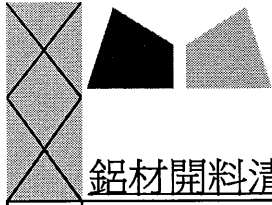


工程號碼: J-851, 工程名稱: 青衣明翹匯
開料長度: 6000, 總長料支數: 7, 總開料支數: 112
鋸片厚度(mm): 4, 料頭尾總切除(mm): 20, 浪費率(%): 10.27

鋁材開料清單 X85349

鋁料 長度	窗號	編號(用料狀況)	實用長度(長料開數)	需要 支數	開料 支數	長料 支數	餘料 支數	編號(剩餘長度)
6000	J851-LB1-JL2	1-2	507.0	14	14	2	0	1@(359)x1 2@(4447)x1
6000	J851-LB1-JL4	(餘料)2	457.0	14	9	0	1	2@(298)x1
6000	J851-LB1-JL4	3	457.0		5	1	0	3@(3675)x1
6000	J851-LB1-JL1	(餘料)3	407.0	14	8	0	1	3@(387)x1
6000	J851-LB1-JL1	4	407.0		6	1	0	4@(3514)x1
6000	J851-LB1-JL3	(餘料)1, 3-4	307.0	14	13	0	3	1@(48)x1 3@(76)x1 4@(93)x1
6000	J851-LB1-JL3	5	307.0		1	1	0	5@(5669)x1
6000	J851-LB1-JL1, J851-LB1-JL2, J851-LB1-JL3	(餘料)2, 5, 5-6	268.0	42	35	0	4	2@(26)x1 5@(2133)x1 5@(229)x1 6@(268)x1
6000	J851-LB1-JL2	6	268.0		7	1	0	6@(4076)x1
6000	J851-LB1-JL4	(餘料)5-6	168.0	14	2	0	2	5@(57)x1 6@(96)x1
6000	J851-LB1-JL4	7	168.0		12	1	0	7@(3916)x1

原圖/2496/10

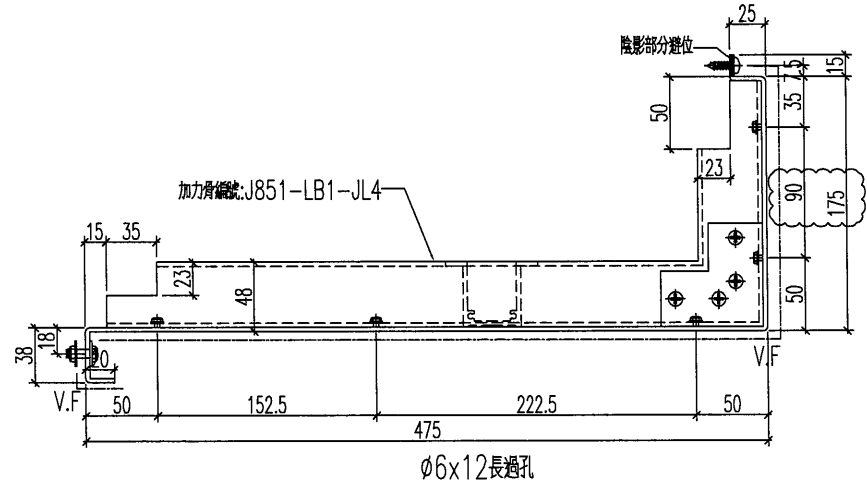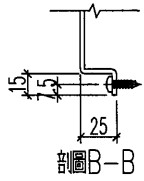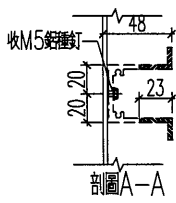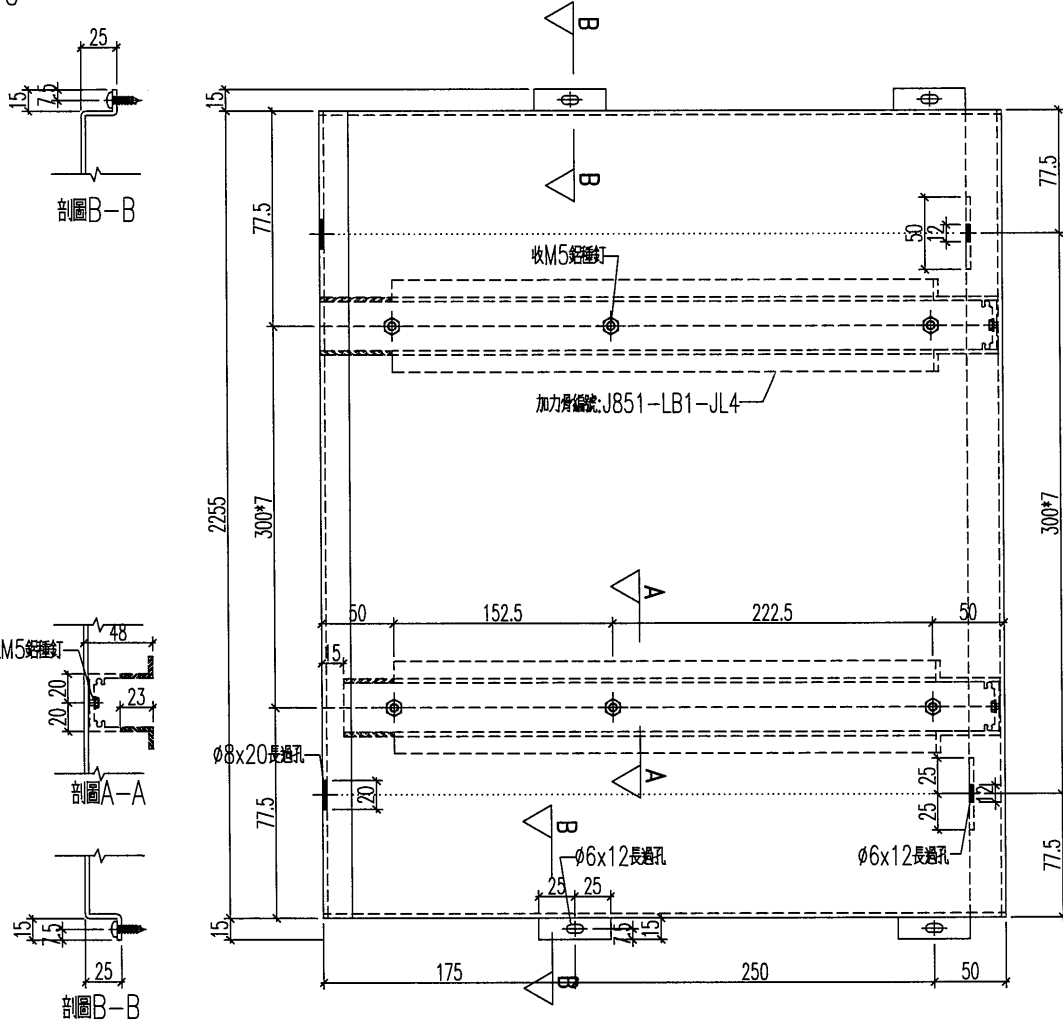

名稱	鋁板加工圖	制圖	黃漢卿	2020.9.11	修改	A	
材料	3mm厚板	復核	王禮秋	2020.9.11	日期	2020.9.29	
顏色	灰色	批准			圖號	J851-YB-LB4a	