



工程指示 / 要求簡箋(E.I.)

工程指示編號：EI / 2558 修改版次 ： -
 工程編號 ： J851 工程名稱 ： 青衣 明翹匯
 工程項目 ： 樣板層後裝窗和門
 收件人 ： 生統 發件人 ： Leung Hin Wai 日期 ： 12/10/2020

要求提供 / 確認 事項：

- | | | |
|------------------------------------|-------------------------------------|-------------------------------|
| <input type="checkbox"/> 初步鋁料 B.M. | <input type="checkbox"/> 加工拆圖，然後生產 | <input type="checkbox"/> 尺寸表 |
| <input type="checkbox"/> 正式鋁料 B.M. | <input type="checkbox"/> 技術上資料 / 指示 | <input type="checkbox"/> 報價 |
| <input type="checkbox"/> 配件 B.M. | <input type="checkbox"/> 樣辦或貨品說明書 | <input type="checkbox"/> 分判合約 |
| <input type="checkbox"/> 其他：_____ | | |

內容：

修改圖紙

因 EI/2305 已到 L 版，無法登記，此 EI/2558 為 EI/2305 修改版

請在 15/10 前完成上列要求。

附： -

以上項目為：

- 原合約工程包 原合約工程加 / 減賬 新工程報價

原因：-

分發東莞各部門：

- () 生產技術總監 連附件 () 技術部 連附件 () 生產部 連附件 () 機械設計部 連附件
 () 採購部 連附件 () 生產統籌部 連附件
 () 質檢部 連附件 () 會計部 連附件 () 報關組 連附件 () 其他 _____ 連附件

分發香港各部門：

- () 行政部 連附件 () 會計部 連附件 () 統籌部 連附件 () 工程部地盤科文 連附件
 () 採購部 連附件 () QS 部 連附件 () 維修部 連附件 () 其他 _____ 連附件

傳遞編號：

HR 2323

發件人簽署：

項目經理簽署：





(Handwritten signature)



美特鋁質 有限公司
MIDI Aluminium Fabricator Ltd.

产品编号	L(mm)	数量	A	B	N	M	N1	M1	备注
J851-AL06a-01	838.5	3	119	119.5	2	300			

工程號	J851	地盤	青衣明翹匯
-----	------	----	-------

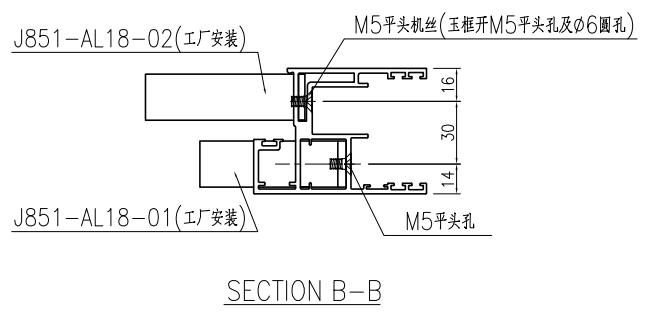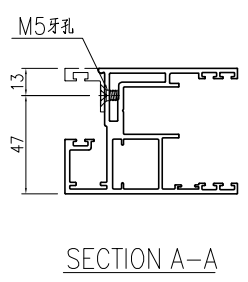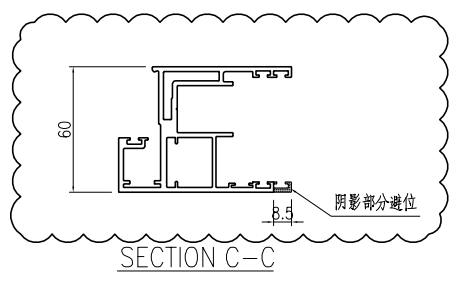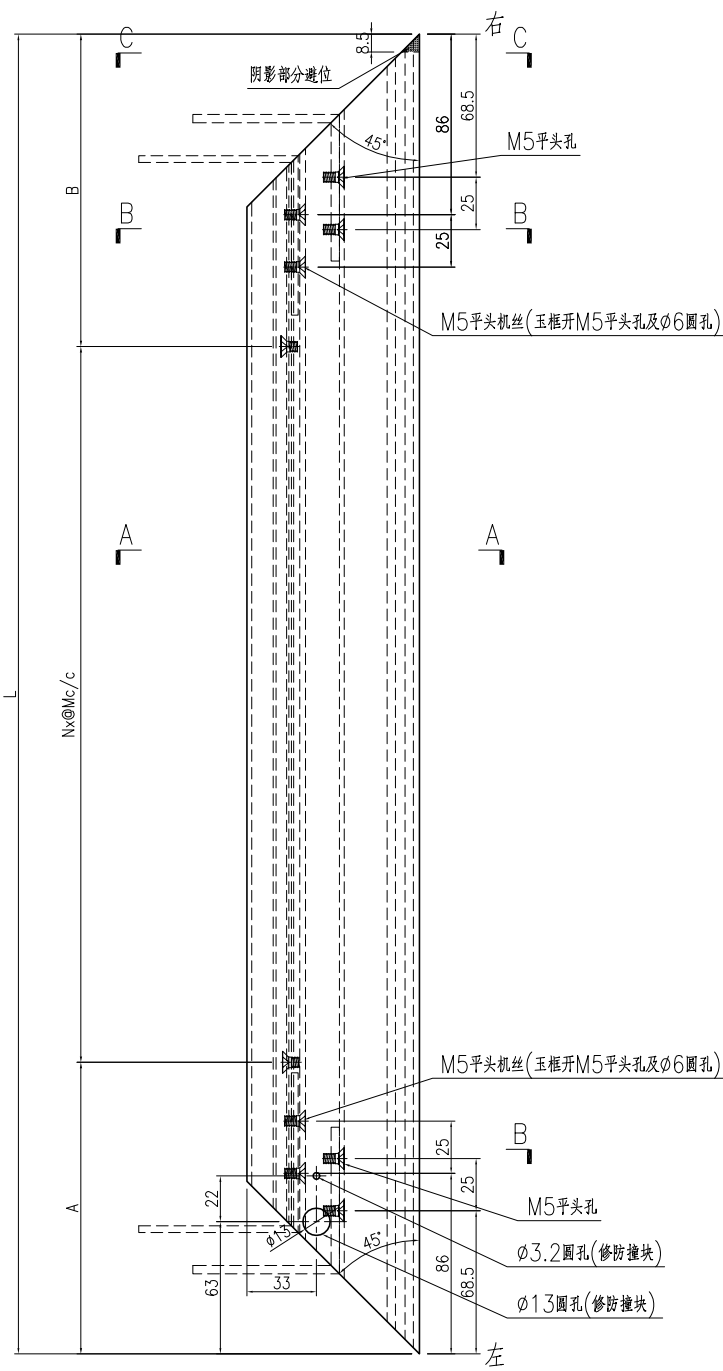





名稱	趟門玉加工圖	制圖	曾建平	2020-04-02	修改	A		
材料	X85699	復核			日期	2020-10-10		
顏色	UCT534193SC-3 灰色	批准			圖號	J851-AL06a		



美特鋁質 有限公司
MIDI Aluminium Fabricator Ltd.

产品编号	L(mm)	数量	A	B	N	M	N1	M1	备注
J851-AL05aR-01	838.5	1	119.5	119	2	300			




工程號	J851	地盤	青衣明翹匯
-----	------	----	-------

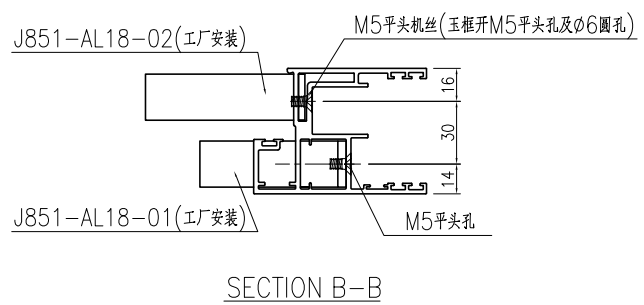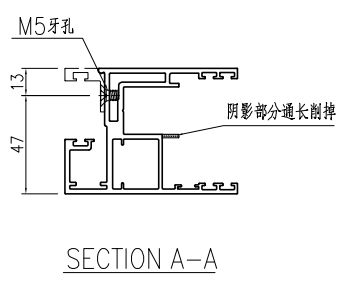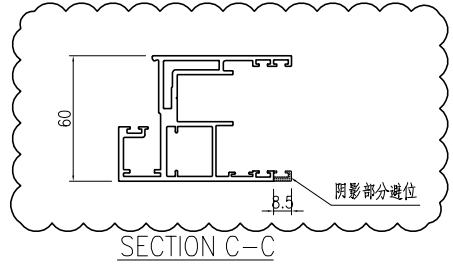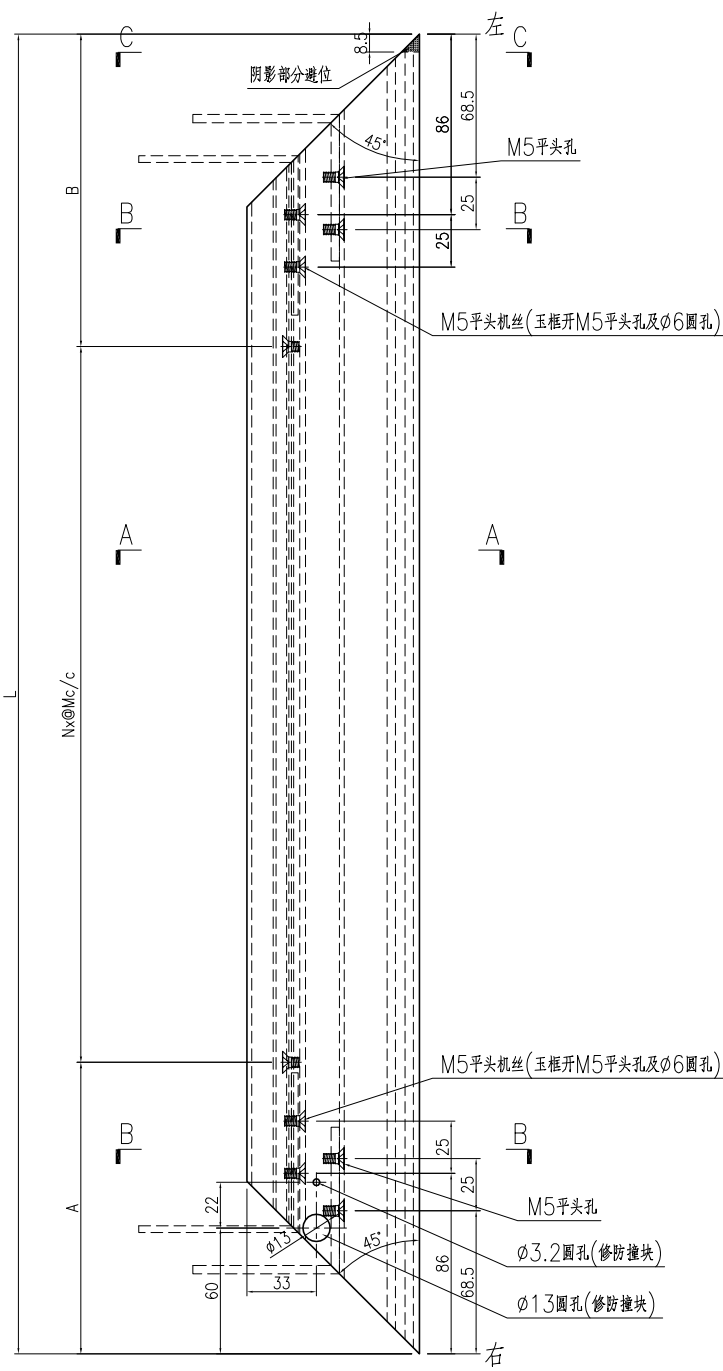


名稱	趟門玉加工圖	制圖	曾建平	2020-04-02	修改	A		
材料	X85699	復核			日期	2020-10-10		
顏色	UCT534193SC-3 灰色	批准			圖號	J851-AL05aR		

产品编号	L(mm)	数量	A	B	N	M	N1	M1	备注
J851-AL11R-07	981	1	190.5	190.5	2	300			
J851-AL11R-08	1051	1	225.5	225.5	2	300			

工程號	J851	地盤	青衣明翹匯
-----	------	----	-------

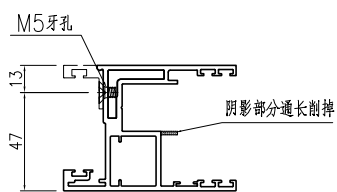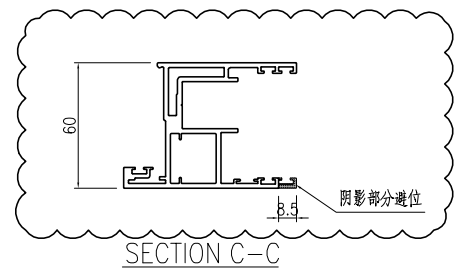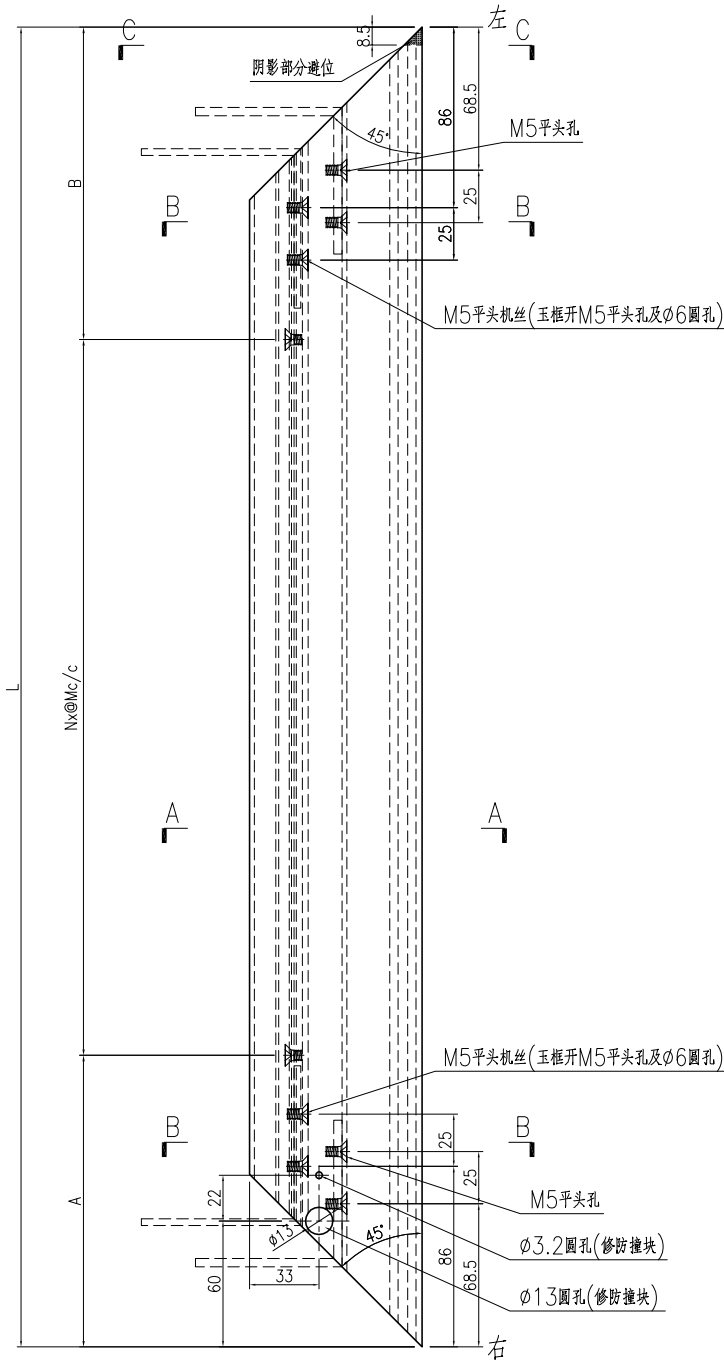

SECTION A-A



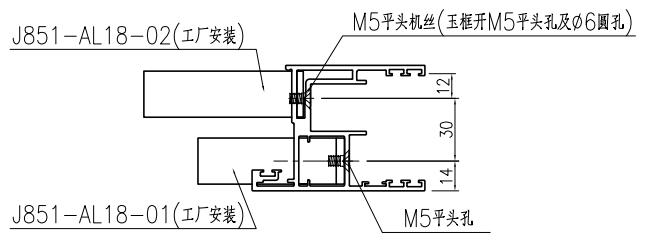


SECTION B-B


名稱	趟門玉加工圖	制圖	曾建平	2020-04-02	修改	A	B	
材料	X85780	復核			日期	2020-10-08	2020-10-10	
顏色	UCT534193SC-3 灰色	批准			圖號	J851-AL11R		

产品编号	L(mm)	数量	A	B	N	M	N1	M1	备注
J851-AL12a-03	876	1	188	188	2	250			

工程號	J851	地盤	青衣明翹匯
-----	------	----	-------

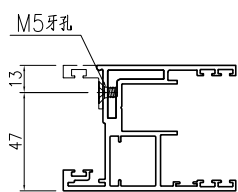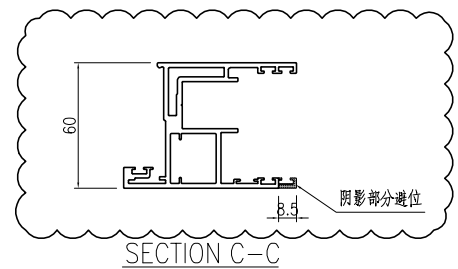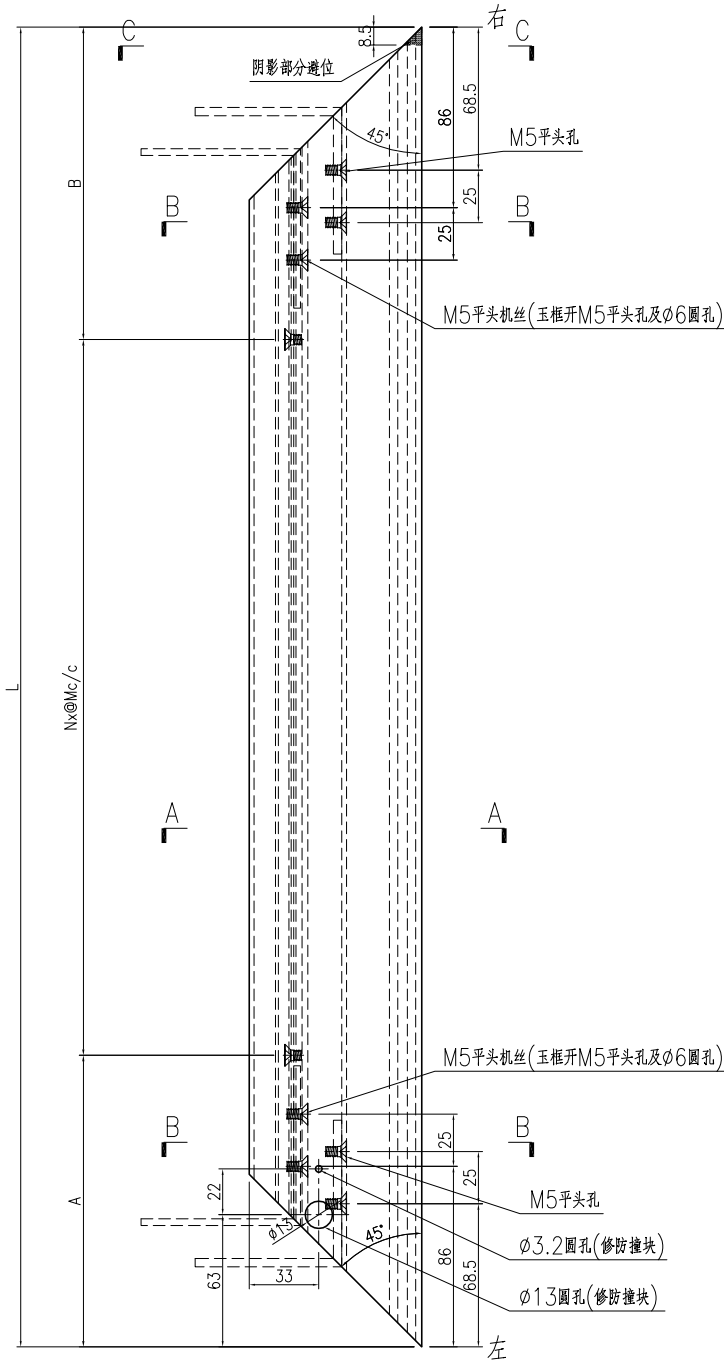

SECTION A-A

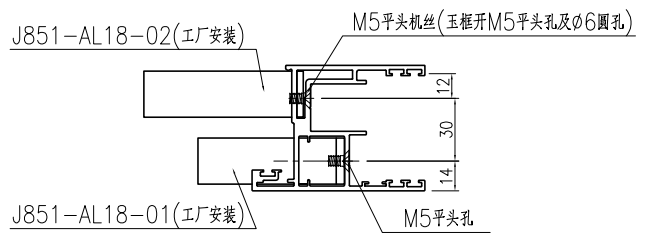

SECTION B-B





名稱	趟門玉加工圖	制圖	曾建平	2020-04-02	修改	D	B	C
材料	X85780	復核			日期	2020-10-10	2020-09-21	2020-10-08
顏色	TUC43350SC(ZH)-3 白色	批准			圖號	J851-AL12a		



美特鋁質 有限公司
MIDI Aluminium Fabricator Ltd.

产品编号	L(mm)	数量	A	B	N	M	N1	M1	备注
J851-AL11a-03	876	1	188	188	2	250			

工程號	J851	地盤	青衣明翹匯
-----	------	----	-------

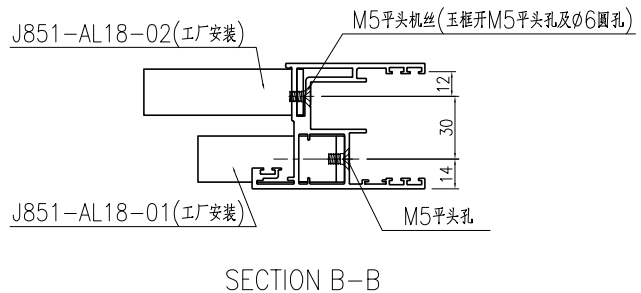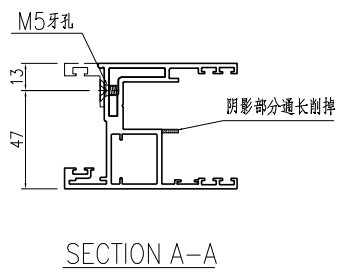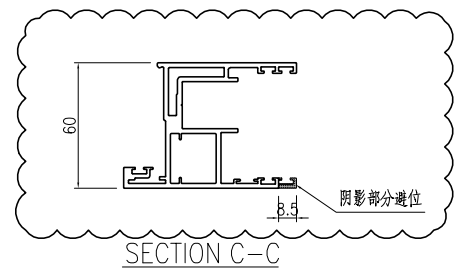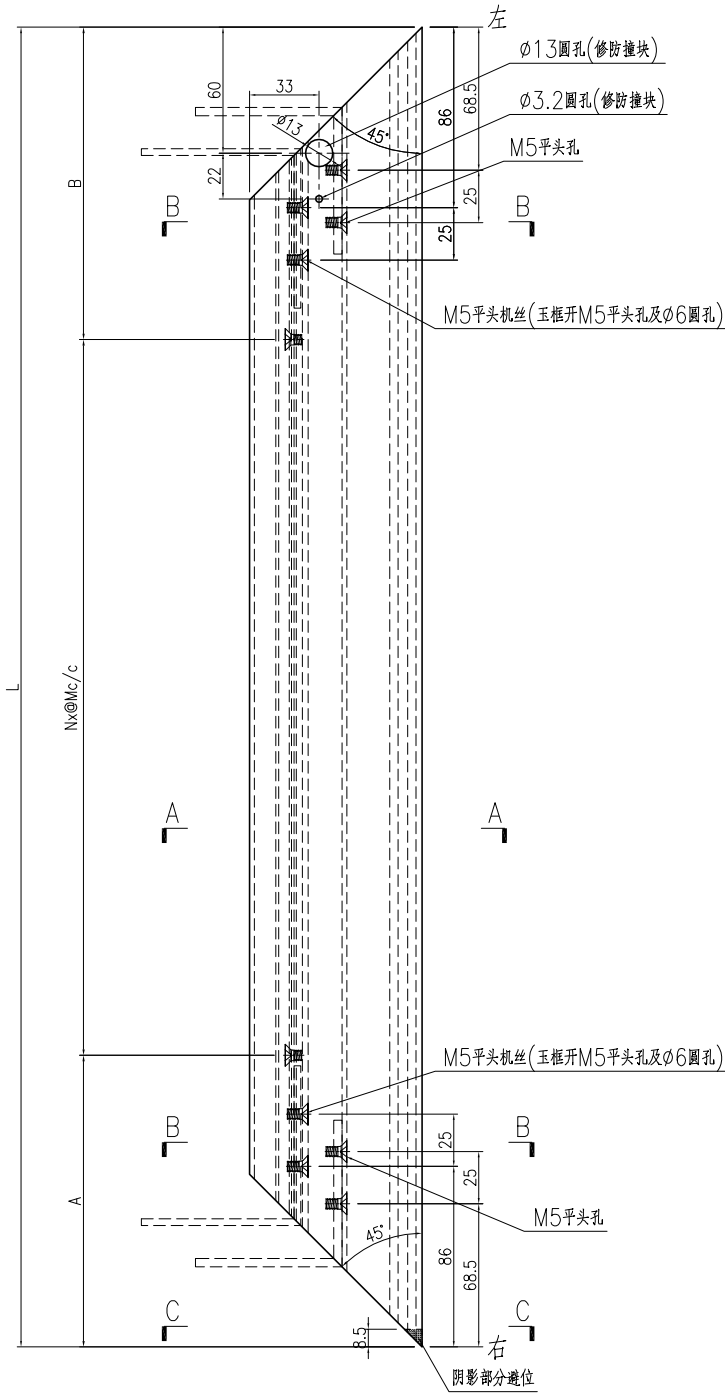

名稱	趟門玉加工圖	制圖	曾建平	2020-04-02	修改	D	B	C
材料	X85780	復核			日期	2020-10-10	2020-09-21	2020-10-08
顏色	TUC43350SC(ZH)-3 白色	批准			圖號	J851-AL11a		