



工程指示 / 要求簡箋(E.I.)

工程指示編號：EI / 2577 / 20

修改版次：A

工程編號：J851

工程名稱：青衣明翹匯住宅

工程項目：鋁料板

收件人：生統

發件人：Leung Hin Wai

日期：23 / 10 / 2020

要求提供 / 確認 事項：

- | | | |
|------------------------------------|-------------------------------------|-------------------------------|
| <input type="checkbox"/> 初步鋁料 B.M. | <input type="checkbox"/> 加工拆圖，然後生產 | <input type="checkbox"/> 尺寸表 |
| <input type="checkbox"/> 正式鋁料 B.M. | <input type="checkbox"/> 技術上資料 / 指示 | <input type="checkbox"/> 報價 |
| <input type="checkbox"/> 配件 B.M. | <input type="checkbox"/> 樣辦或貨品說明書 | <input type="checkbox"/> 分判合約 |
| <input type="checkbox"/> 其他：_____ | | |

內容：

請按附頁的幕牆鋁料斬 ⁵⁰ 200mm 長每款 1 支 (除了 X85721, X85722, X85734 要 200mm) 每款一支
請送回香港寫字樓。(淇哥收)

請在 30 / 10 前完成上列要求。

附： -

以上項目為：

- 原合約工程包 原合約工程加 / 減賬 新工程報價

原因： -

分發東莞各部門：

- () 生產技術總監 連附件 () 技術部 連附件 () 生產部 連附件 () 機械設計部 連附件
() 採購部 連附件 () 生產統籌部 連附件
() 質檢部 連附件 () 會計部 連附件 () 報關組 連附件 () 其他 _____ 連附件

分發香港各部門：

- () 行政部 連附件 () 會計部 連附件 () 統籌部 連附件 () 工程部地盤科文 連附件
() 採購部 連附件 () QS 部 連附件 () 維修部 連附件 () 其他 _____ 連附件

傳遞編號：





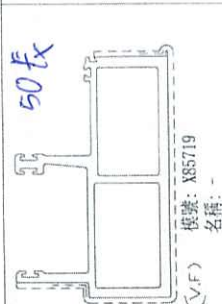

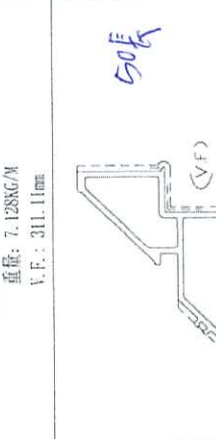


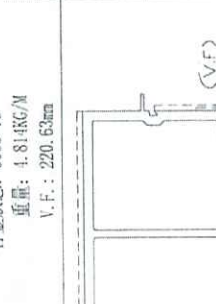

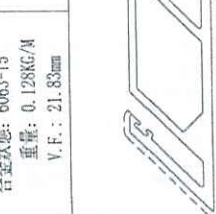
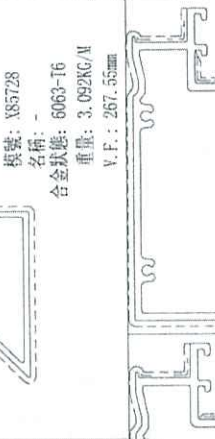




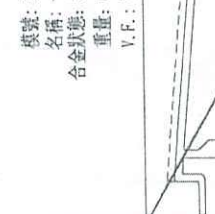
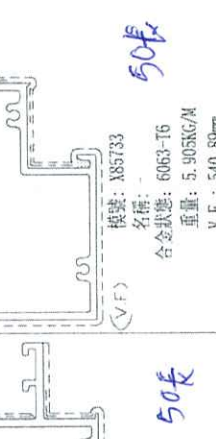
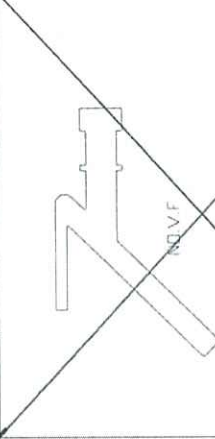
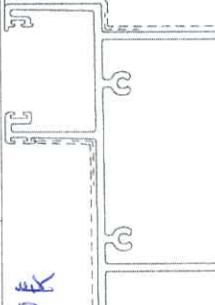
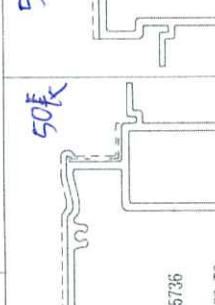


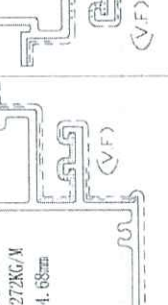
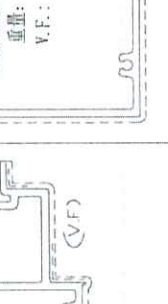


H7K 2443

發件人簽署：

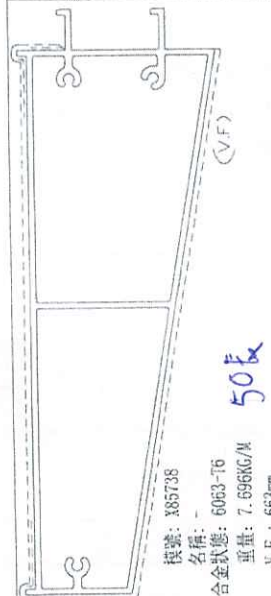
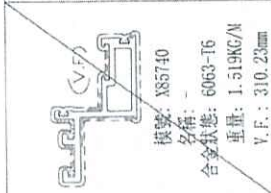
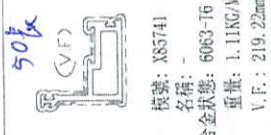


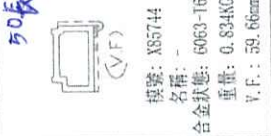


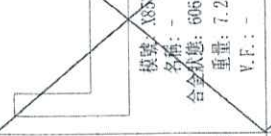
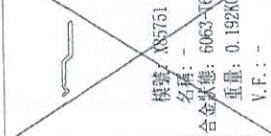
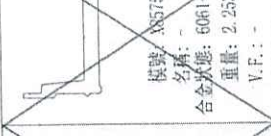
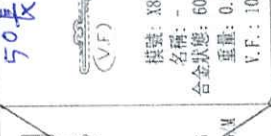


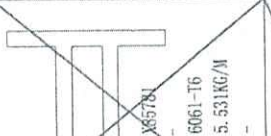
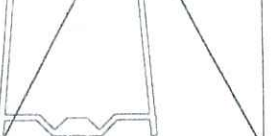
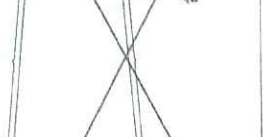



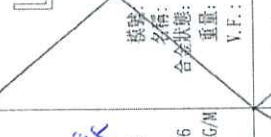

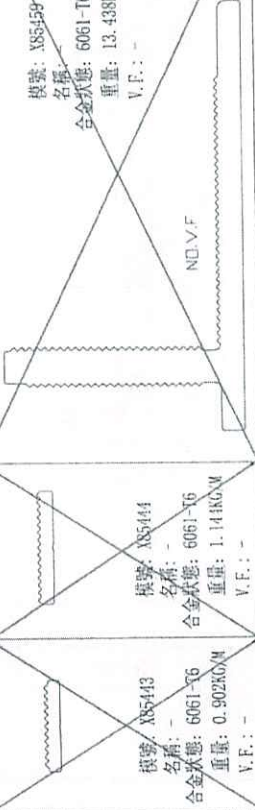
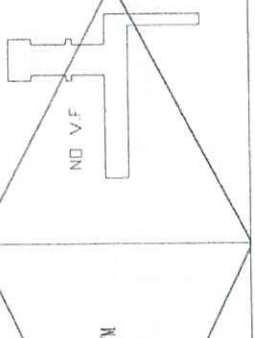
項目經理簽署：

200長
200長

J851单元幕墙型材V.F.示意图

| | | | | | |
|--|---|--|---|---|---|
| <p>50長</p> <p>SCALE 2:1</p>  <p>模號: X85725 名稱: - 合金狀態: 6063-T6 重量: 7.128KG/M V.F.: 311.11mm</p> |  <p>模號: X85722 名稱: - 合金狀態: 6063-T6 重量: 4.180KG/M V.F.: 247.98mm</p> |  <p>模號: X85721 名稱: - 合金狀態: 6063-T6 重量: 5.018KG/M V.F.: 285.26mm</p> | <p>50長</p>  <p>模號: X85720 名稱: - 合金狀態: 6063-T6 重量: 4.814KG/M V.F.: 220.63mm</p> | <p>50長</p>  <p>模號: X85719 名稱: - 合金狀態: 6063-T6 重量: 5.393KG/M V.F.: 257.70mm</p> | <p>50長</p>  <p>模號: X85724 名稱: - 合金狀態: 6063-T6 重量: 6.312KG/M V.F.: 265.34mm</p> |
| <p>50長</p>  <p>模號: X85728 名稱: - 合金狀態: 6063-T6 重量: 3.092KG/M V.F.: 267.55mm</p> |  <p>模號: X85727 名稱: - 合金狀態: 6063-T6 重量: 3.738KG/M V.F.: 305.38mm</p> |  <p>模號: X85726 名稱: - 合金狀態: 6063-T6 重量: 5.521KG/M V.F.: 465.83mm</p> | <p>50長</p>  <p>模號: X85730 名稱: - 合金狀態: 6063-T6 重量: 5.716KG/M V.F.: 252.21mm</p> | <p>50長</p>  <p>模號: X85729 名稱: - 合金狀態: 6063-T6 重量: 8.738KG/M V.F.: 619.21mm</p> | <p>50長</p>  <p>模號: X85731 名稱: - 合金狀態: 6063-T6 重量: 6.215KG/M V.F.: 511.74mm</p> |
|  <p>模號: X85733 名稱: - 合金狀態: 6063-T6 重量: 5.905KG/M V.F.: 540.89mm</p> |  <p>模號: X85732 名稱: - 合金狀態: 6063-T6 重量: 6.437KG/M V.F.: 537.15mm</p> |  <p>模號: X85737 名稱: - 合金狀態: 6063-T6 重量: 12.229KG/M V.F.: 755.66mm</p> | <p>50長</p>  <p>模號: X85736 名稱: - 合金狀態: 6063-T6 重量: 9.272KG/M V.F.: 744.68mm</p> | <p>50長</p>  <p>模號: X85735 名稱: - 合金狀態: 6063-T6 重量: 8.734KG/M V.F.: 653.69mm</p> | <p>50長</p>  <p>模號: X85734 名稱: - 合金狀態: 6063-T6 重量: 5.183KG/M V.F.: 499.45mm</p> |

J851单元幕墙型材VF示意图

| | | | | | | | | | | | | | | | | | | | | | |
|---|---|--|---|--|--|--|---|---|---|---|---|--|---|---|---|---|---|---|--|---|---|
|  <p>模號: X85738 名稱: - 合金狀態: 6063-T6 重量: 7.656KG/M V.F.: 663mm</p> <p>50長</p> |  <p>模號: X85740 名稱: - 合金狀態: 6063-T6 重量: 1.519KG/M V.F.: 310.23mm</p> <p>50長</p> |  <p>模號: X85741 名稱: - 合金狀態: 6063-T6 重量: 1.11KG/M V.F.: 219.22mm</p> <p>50長</p> |  <p>模號: X85742 名稱: - 合金狀態: 6063-T6 重量: 0.876KG/M V.F.: 108.45mm</p> <p>50長</p> |  <p>模號: X85743 名稱: - 合金狀態: 6063-T6 重量: 0.837KG/M V.F.: 83.70mm</p> <p>50長</p> |  <p>模號: X85744 名稱: - 合金狀態: 6063-T6 重量: 0.834KG/M V.F.: 59.66mm</p> <p>50長</p> |  <p>模號: X85745 名稱: - 合金狀態: 6063-T6 重量: 1.59KG/M V.F.: 101.18mm</p> <p>50長</p> |  <p>模號: X85748 名稱: - 合金狀態: 6063-T6 重量: 1.182KG/M V.F.: 105.17mm</p> <p>50長</p> |  <p>模號: X85750 名稱: - 合金狀態: 6061-T6 重量: 7.246KG/M V.F.: -</p> <p>新授</p> |  <p>模號: X85761 名稱: - 合金狀態: 6063-T6 重量: 0.192KG/M V.F.: -</p> |  <p>模號: X85752 名稱: - 合金狀態: 6061-T6 重量: 2.253KG/M V.F.: -</p> |  <p>模號: X85756 名稱: - 合金狀態: 6063-T6 重量: 0.221KG/M V.F.: 107.25mm</p> <p>50長</p> |  <p>模號: X85757 名稱: - 合金狀態: 6063-T6 重量: 0.182KG/M V.F.: 88.25mm</p> <p>50長</p> |  <p>模號: X85781 名稱: - 合金狀態: 6061-T6 重量: 5.531KG/M V.F.: -</p> |  <p>模號: X85782 名稱: - 合金狀態: 6063-T6 重量: 5.539KG/M V.F.: -</p> |  <p>模號: X85783 名稱: - 合金狀態: 6063-T6 重量: 1.150KG/M V.F.: 218.97mm</p> <p>50長</p> |  <p>模號: X85784 名稱: - 合金狀態: 6063-T6 重量: 0.383KG/M V.F.: -</p> <p>50長</p> |  <p>模號: X85218 名稱: - 合金狀態: 6063-T6 重量: 0.284KG/M V.F.: -</p> |  <p>模號: X85349 名稱: - 合金狀態: 6063-T6 重量: 1.386KG/M V.F.: -</p> |  <p>模號: X85003 名稱: - 合金狀態: 6063-T6 重量: 0.874KG/M V.F.: 115.37mm</p> |  <p>模號: X84991 名稱: - 合金狀態: 6063-T6 重量: 0.576KG/M V.F.: 80.89mm</p> |  <p>模號: X85461 名稱: - 合金狀態: 6061-T6 重量: 5.816KG/M V.F.: -</p> |
|  <p>模號: X85459 名稱: - 合金狀態: 6061-T6 重量: 13.438KG/M V.F.: -</p> <p>NO V.F</p> | | | | | | | | | |  <p>模號: X85444 名稱: - 合金狀態: 6061-T6 重量: 1.144KG/M V.F.: -</p> <p>NO V.F</p> | | | | | | | | | | | |