



工程指示 / 要求簡箋 (E.I.)

工程指示編號: EI/ 2592 /20 修改版次: C  
 工程編號: J851 工程名稱: 青衣明翹滙  
 工程項目: 露台欄河 (up 欄河) 主在橫 (18/F - 33/F)  
 收件人: 生系統 發件人: Joe Chan 日期: 25/11/2020

□ 要求提供 /  確認 事項:

- |                                    |                                     |                               |
|------------------------------------|-------------------------------------|-------------------------------|
| <input type="checkbox"/> 初步鋁料 B.M. | <input type="checkbox"/> 加工拆圖, 然後生產 | <input type="checkbox"/> 尺寸表  |
| <input type="checkbox"/> 正式鋁料 B.M. | <input type="checkbox"/> 技術上資料 / 指示 | <input type="checkbox"/> 報價   |
| <input type="checkbox"/> 配件 B.M.   | <input type="checkbox"/> 樣辦或貨品說明書   | <input type="checkbox"/> 分判合約 |
| <input type="checkbox"/> 其他: _____ |                                     |                               |

內容:

請依附件資料, 生產欄河橫在料, 廠組裝好  
送地盤。

修改內容: 修改圖紙 X85789-01L, 修改  
部件顏色

請在 30/11/2020 前完成上列要求。

附有關圖紙 / 文件:

1 + 1 頁

以上項目為:

- 原合約工程包       原合約工程加 / 減賬       新工程報價

原因: -

分發東莞各部門:

- ( ) 生產技術總監  連附件    ( ) 技術部  連附件    ( ) 生產部  連附件    ( ) 機械設計部  連附件  
 ( ) 採購部  連附件    ( ) 生產統籌部  連附件    軍梅  
 ( ) 質檢部  連附件    ( ) 會計部  連附件    ( ) 報關組  連附件    ( ) 其他 \_\_\_\_\_  連附件

分發香港各部門:

- ( ) 行政部  連附件    ( ) 會計部  連附件    ( ) 統籌部  連附件    ( ) 工程部地盤科文  連附件    積哥  
 ( ) 採購部  連附件    ( ) QS 部  連附件    ( ) 維修部  連附件    ( ) 其他 \_\_\_\_\_  連附件

傳遞編號:


HK 2708 / 20

發件人簽署:

*(Signature)*

項目經理簽署:

P.P. *(Signature)*


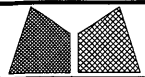


美特鋁質有限公司  
MIDI Aluminium Fabricator Ltd.


工程號	J851	類別		物料號	-
地盘	青衣190	制圖	W. E. X	2020-05-13	圖號 X85789-01L
修改	A	採用工廠	✓	地盤	
日期	11/09	材料颜色	-	图纸名称	底橫料加工圖
		材料	X85789	復核	-
				批准	-
				數量	-
				單件重量	- (KG)

部件编号	L	A	N	颜色	部件编号	数量
X85789-01LG-01	959	54	@2X300	深灰色	UCT534193SC-3	15
X85789-01LW-01	959	54	@2X300	白色	TUC43350SC(ZH)-3	15
<del>X85789-01LG-02</del>	<del>339</del>	<del>24</del>	<del>40</del>	<del>深灰色</del>	<del>UCT534193SC-3</del>	<del>8</del>
X85789-01LW-02	339	24	40	白色	TUC43350SC(ZH)-3	15
X85789-01LG-03	539	44	200	深灰色	UCT534193SC-3	15
<del>X85789-01LW-03</del>	<del>539</del>	<del>44</del>	<del>200</del>	<del>白色</del>	<del>TUC43350SC(ZH)-3</del>	<del>8</del>
<del>X85789-01LG-04</del>	<del>439</del>	<del>44</del>	<del>100</del>	<del>深灰色</del>	<del>UCT534193SC-3</del>	<del>8</del>
X85789-01LW-04	439	44	100	白色	TUC43350SC(ZH)-3	15
X85789-01LG-05	809	44	@2X235	深灰色	UCT534193SC-3	15
X85789-01LW-06	984	44	@2X235	白色	TUC43350SC(ZH)-3	15

修改顏色

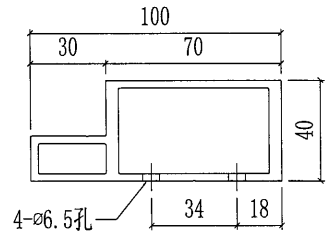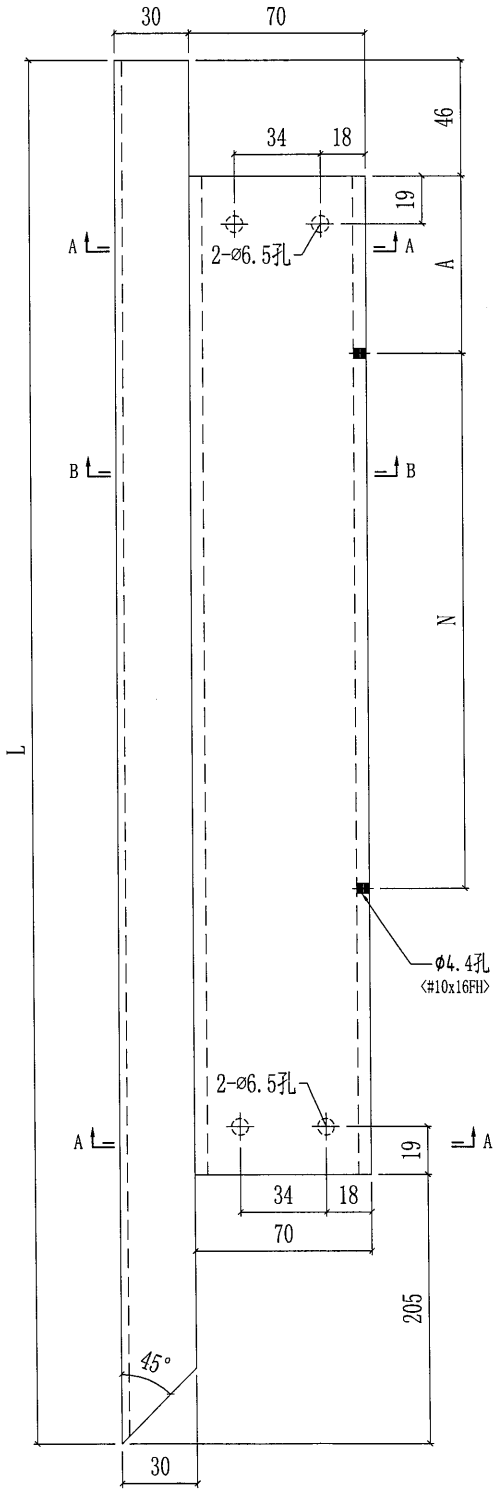

SECTION A-A

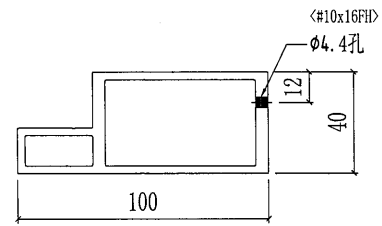

SECTION B-B