

工程指示 / 要求簡箋(E.I.)

工程指示編號：EI/ 2593 /20 修改版次： A
 工程編號：J851 工程名稱：青衣明翹滙
 工程項目：碧欄河(UP欄河)地盤用疏子石修改(18F-33F)
 收件人：生毓 發件人：Joe Chan 日期：10/11/2020

要求提供 / 確認 事項：

- | | | |
|------------------------------------|-------------------------------------|-------------------------------|
| <input type="checkbox"/> 初步鋁料 B.M. | <input type="checkbox"/> 加工拆圖，然後生產 | <input type="checkbox"/> 尺寸表 |
| <input type="checkbox"/> 正式鋁料 B.M. | <input type="checkbox"/> 技術上資料 / 指示 | <input type="checkbox"/> 報價 |
| <input type="checkbox"/> 配件 B.M. | <input type="checkbox"/> 樣辦或貨品說明書 | <input type="checkbox"/> 分判合約 |
| <input type="checkbox"/> 其他：_____ | | |

內容：

修改圖紙 ⑧-⑱
 修正鋁巴噴塗面方向。

請在 5/11/2020 前完成上列要求。

附有關圖紙 / 文件：

共 12 頁

以上項目為：

- 原合約工程包 原合約工程加 / 減賬 新工程報價

原因：-

分發東莞各部門：


- () 生產技術總監 連附件 () 技術部 連附件 () 生產部 連附件 () 機械設計部 連附件
 () 採購部 連附件 () 生產統籌部 連附件
 () 質檢部 連附件 () 會計部 連附件 () 報關組 連附件 () 其他 _____ 連附件

分發香港各部門：





- () 行政部 連附件 () 會計部 連附件 () 統籌部 連附件 () 工程部地盤科文 連附件
 () 採購部 連附件 () QS 部 連附件 () 維修部 連附件 () 其他 _____ 連附件


傳遞編號：HK 2574 /20

發件人簽署：
 項目經理簽署：

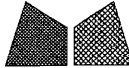 美特鋁質有限公司 MIDI Aluminium Fabricator Ltd.			工程號 J851 地盘 青衣190	類別 制圖 W. E. X	物料號 - 2020-05-13	圖號 AL-UP10L
修改 日期	- -	採用工廠 材料颜色 -	图纸名称 铝巴加工图 材料 3mm厚铝板	復核 - 批准 -	數量 - 單件重量 -	- (KG)

部件编号	喷涂颜色	颜色编号	数量
AL-UP10LW-01	白色	TUC43350	15

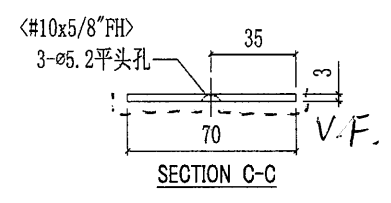
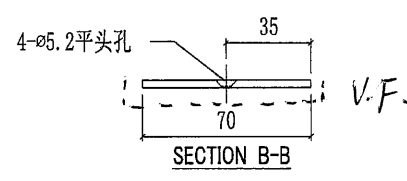
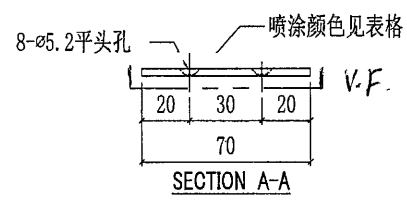
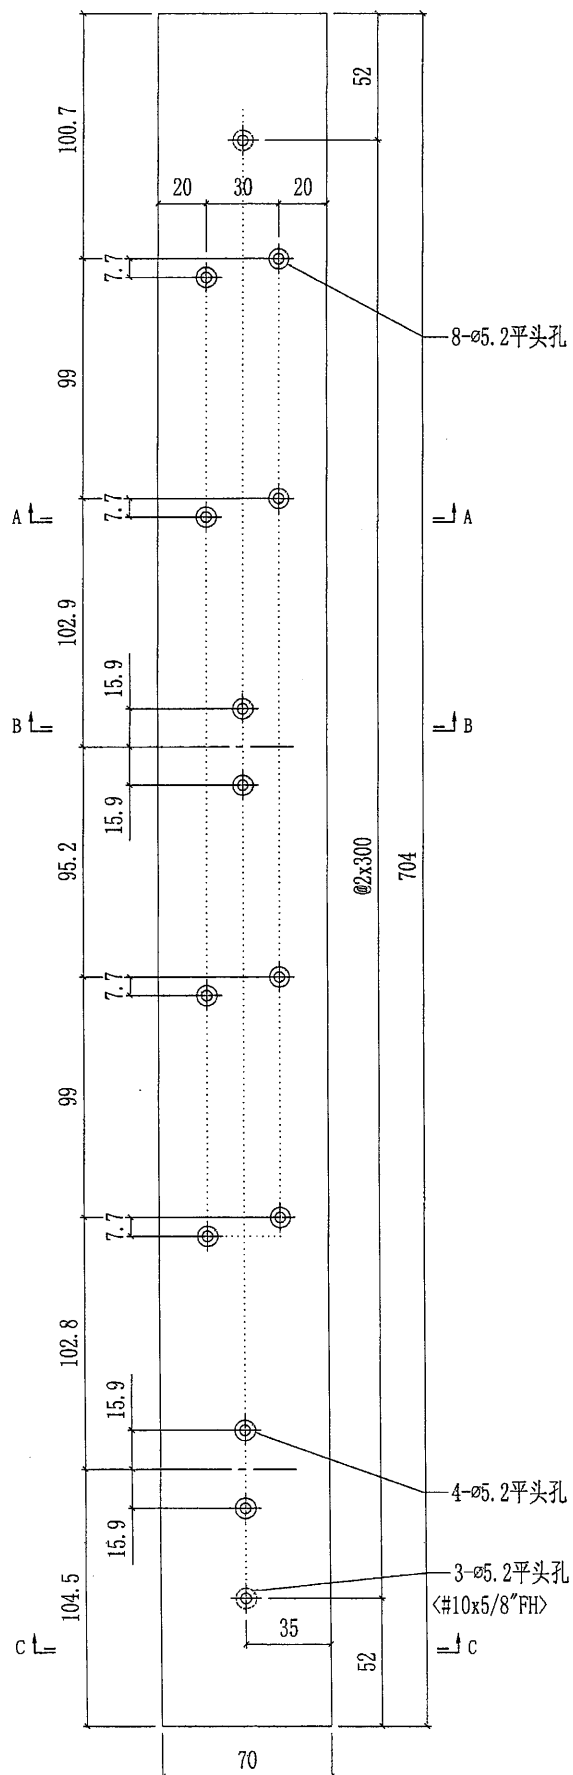


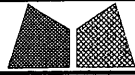


美特鋁質有限公司
MIDI Aluminium Fabricator Ltd.

工程號	J851	類別		物料號	-				
地盘	青衣190	制圖	W. E. X	2020-05-13	圖號	AL-UP10 R			
修改	-	採用工廠	✓ 地盘	圖紙名稱	铝巴加工图	復核	-	數量	-
日期	-	材料颜色	-	材料	3mm厚铝板	批准	-	單件重量	- (KG)

部件编号	喷涂颜色	颜色编号	数量
AL-UP10RW-01	白色	TUC43350	15

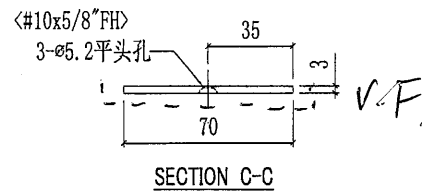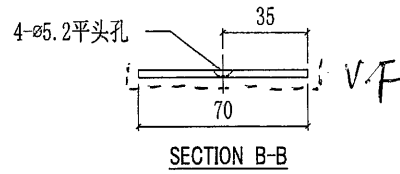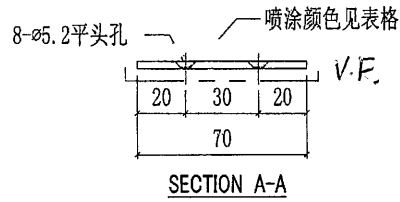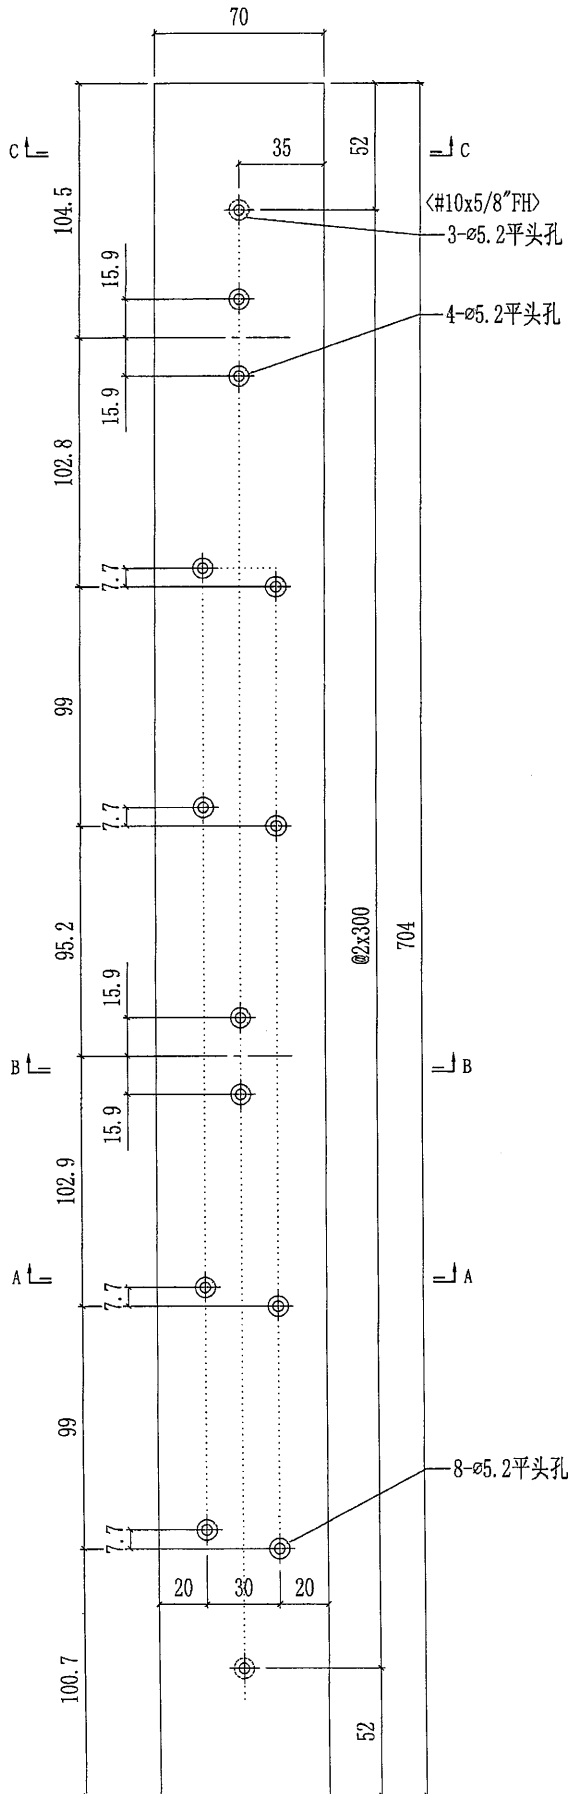




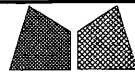



美特鋁質有限公司
MIDI Aluminium Fabricator Ltd.

工程號	J851	類別		物料號	-		
地盘	青衣190	制圖	W. E. X	2020-05-13	圖號	AL-UP01L	
修改	A	採用工廠	✓	地盤		數量	-
日期	24/09	材料颜色	-	材料	3mm厚铝板	單件重量	- (KG)

10

部件编号	喷涂颜色	颜色编号	数量
AL-UP01LG-01	深灰色	UCT534509SC-3	15
AL-UP01LW-01	白色	TUC43350	15

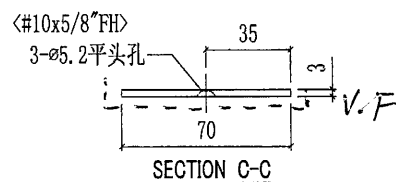
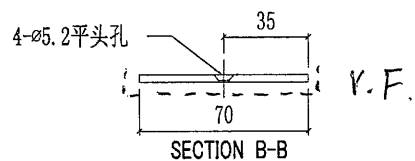
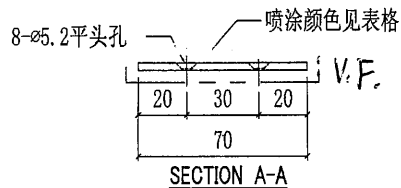
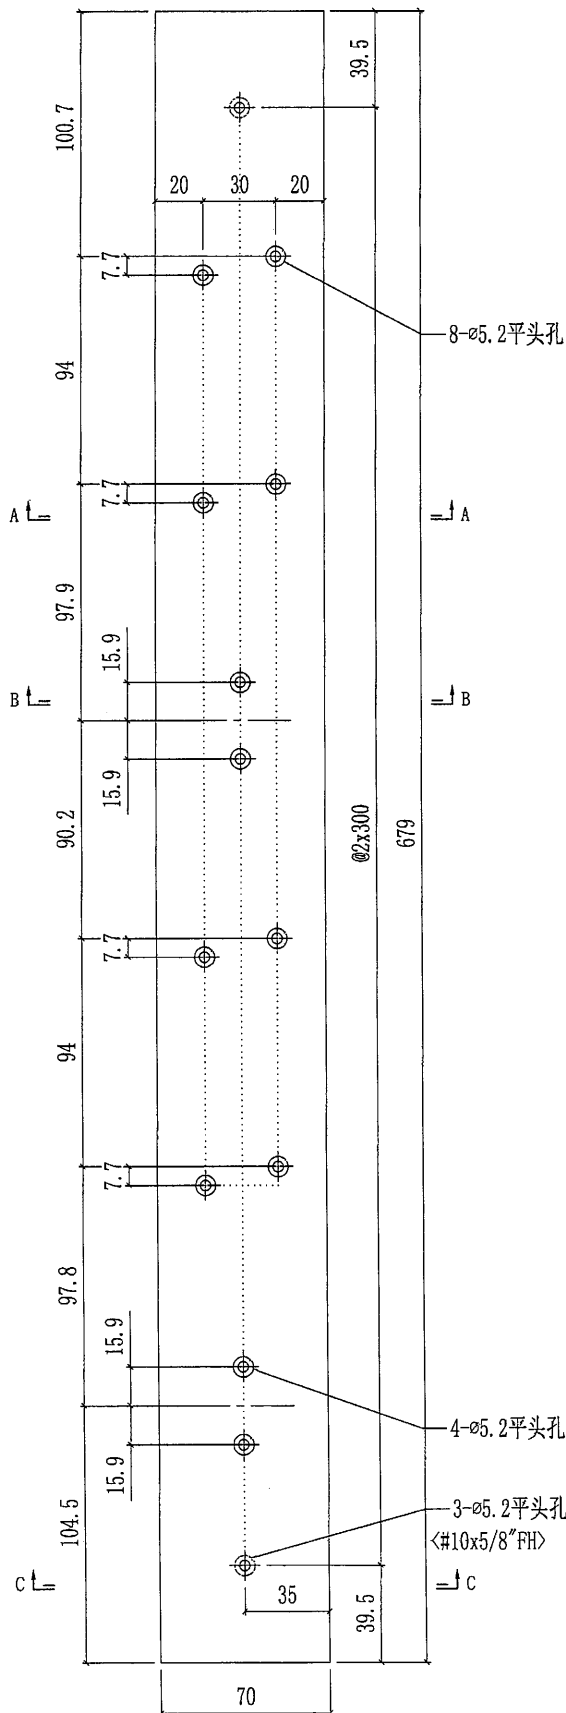


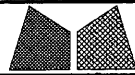


美特鋁質有限公司
MIDI Aluminium Fabricator Ltd.

工程號	J851	類別		物料號	-		
地盘	青衣190	制圖	W. E. X	2020-05-13	圖號	AL-UP01R	
修改	A	採用工廠	✓	地盤		數量	-
日期	24/09	材料颜色	-	材料	3mm厚铝板	單件重量	- (KG)




部件编号	喷涂颜色	颜色编号	数量
AL-UP01RG-01	深灰色	UCT534509SC-3	15
AL-UP01RW-01	白色	TUC43350	15

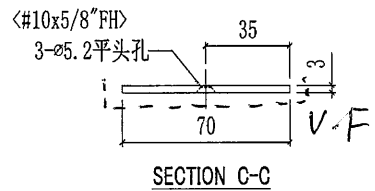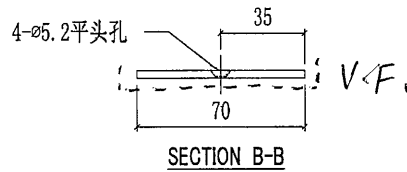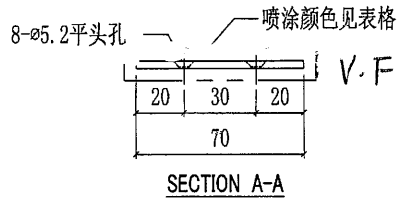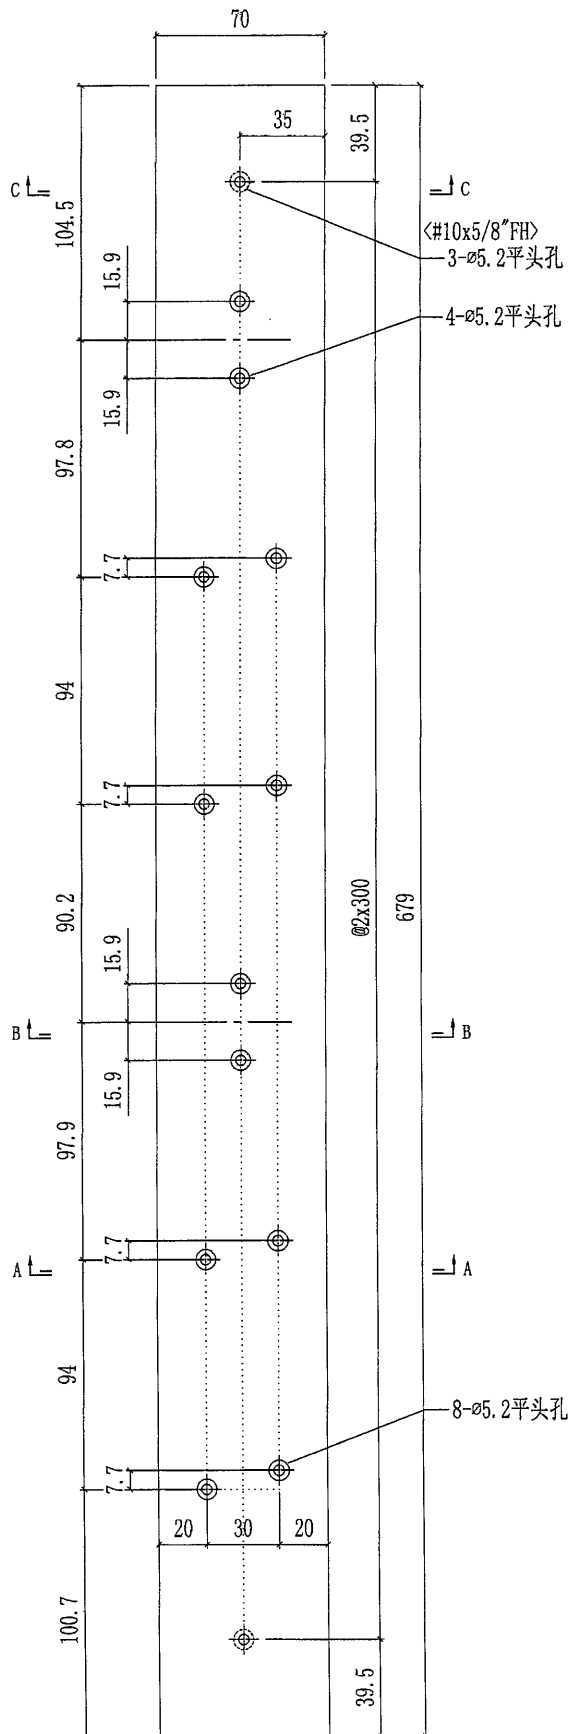


12

 美特鋁質有限公司 MIDI Aluminium Fabricator Ltd.			工程號 J851	類別	物料號 -	
修改 A	-	採用工廠 <input checked="" type="checkbox"/> 地盤	地盘 青衣190	制圖 W. E. X	2020-05-13	圖號 AL-UP02
日期 11/09	-	材料颜色 -	图纸名称 铝巴加工图	復核 -	-	數量 -
			材料 3mm厚铝板	批准 -	-	單件重量 - (KG)

部件编号	L	A	B	喷涂颜色	颜色编号	数量
AL-UP02G-02	109	50.7	58.4	深灰色	UCT534509SC-3	15

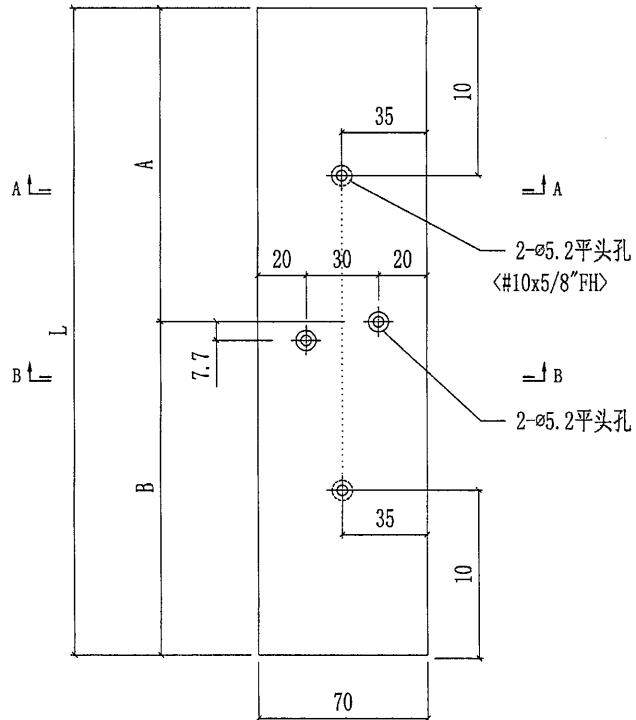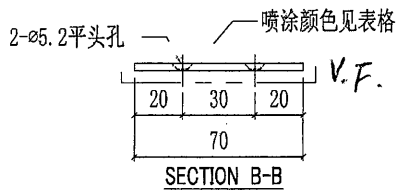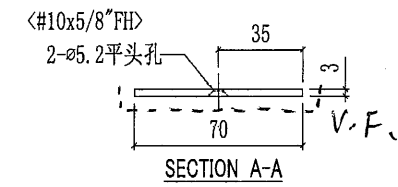




13

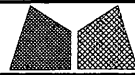


美特鋁質有限公司
MIDI Aluminium Fabricator Ltd.

工程號	J851	類別		物料號	-		
地盘	青衣190	制圖	W. E. X	2020-05-13	圖號	AL-UP03	
修改	A	採用工廠	✓	地盤		數量	-
日期	11/09	材料颜色	-	材料	3mm厚铝板	單件重量	- (KG)

部件编号	喷涂颜色	颜色编号	数量
AL-UP03G-01	深灰色	UCT534509SC-3	15
AL-UP03W-01	白色	TUC43350	15

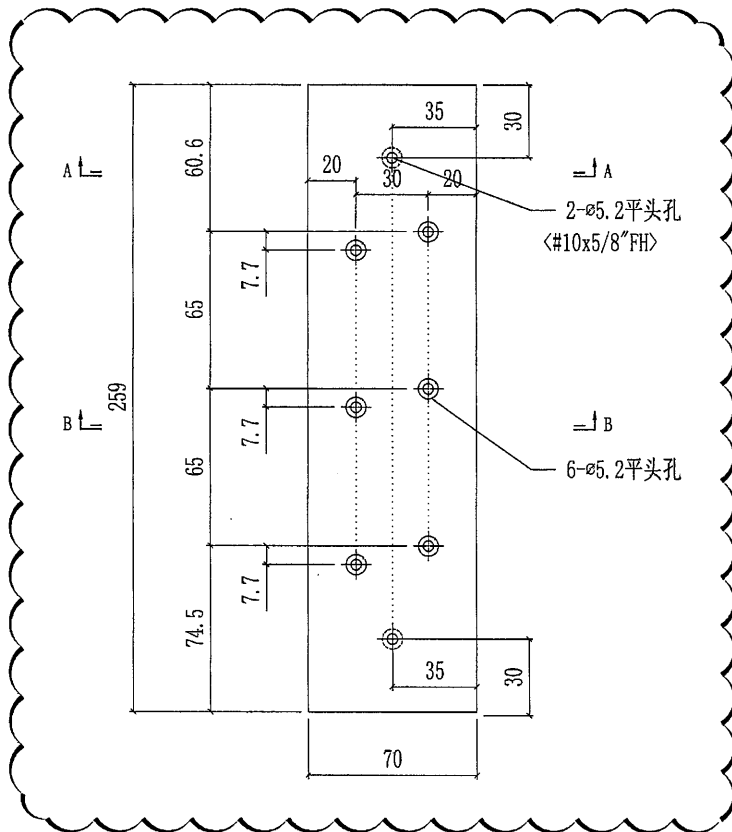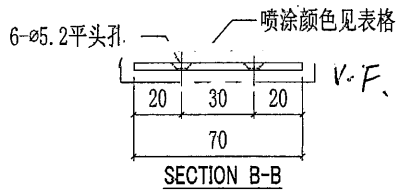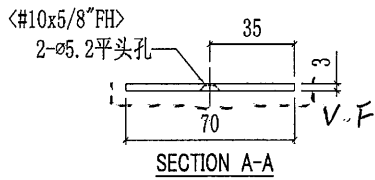




14

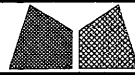

美特鋁質有限公司
MIDI Aluminium Fabricator Ltd.

工程號	J851	類別		物料號	-		
地盘	青衣190	制圖	W. E. X	2020-05-13	圖號	AL-UP04	
修改	A	採用工廠	✓	地盤		數量	-
日期	11/09	材料颜色	-	材料	3mm厚铝板	單件重量	- (KG)

部件编号	喷涂颜色	颜色编号	数量
AL-UP04W-01	白色	TUC43350	30

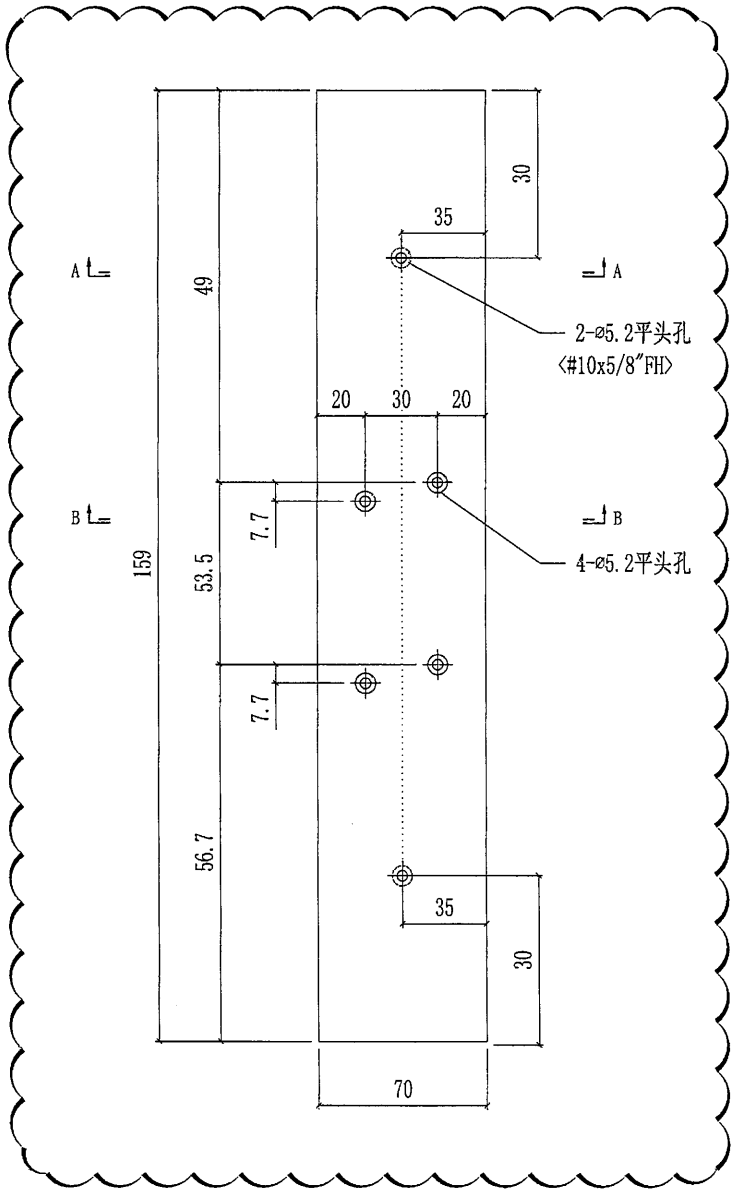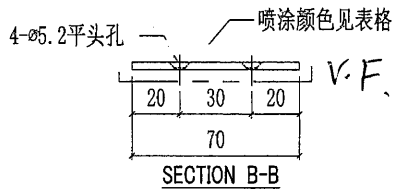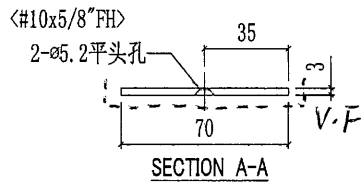





17




美特鋁質有限公司
MIDI Aluminium Fabricator Ltd.

工程號	J851	類別		物料號	-		
地盘	青衣190	制圖	W. E. X	2020-05-13	圖號	AL-UP07	
修改	-	採用工廠	✓	地盤		數量	-
日期	-	材料颜色	-	材料	3mm厚铝板	批准	-
						單件重量	- (KG)

部件编号	L	A	B	喷涂颜色	颜色编号	数量
AL-UP07G-01	1513.5	52.9	60.6	深灰色	UCT534509SC-3	15
AL-UP07W-01	1513.5	52.9	60.6	白色	TUC43350	15
AL-UP07G-02	1498.5	45.4	53.1	深灰色	UCT534509SC-3	15
AL-UP07W-02	1498.5	45.4	53.1	白色	TUC43350	15
AL-UP07W-03	1493.5	42.9	50.6	白色	TUC43350	30

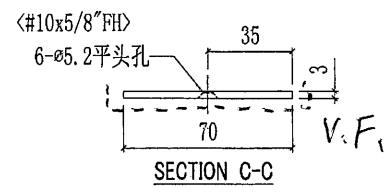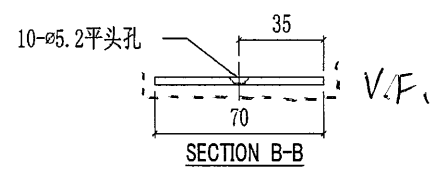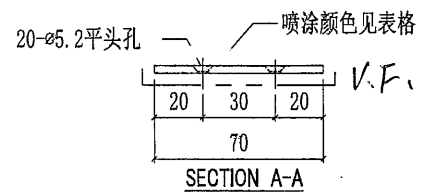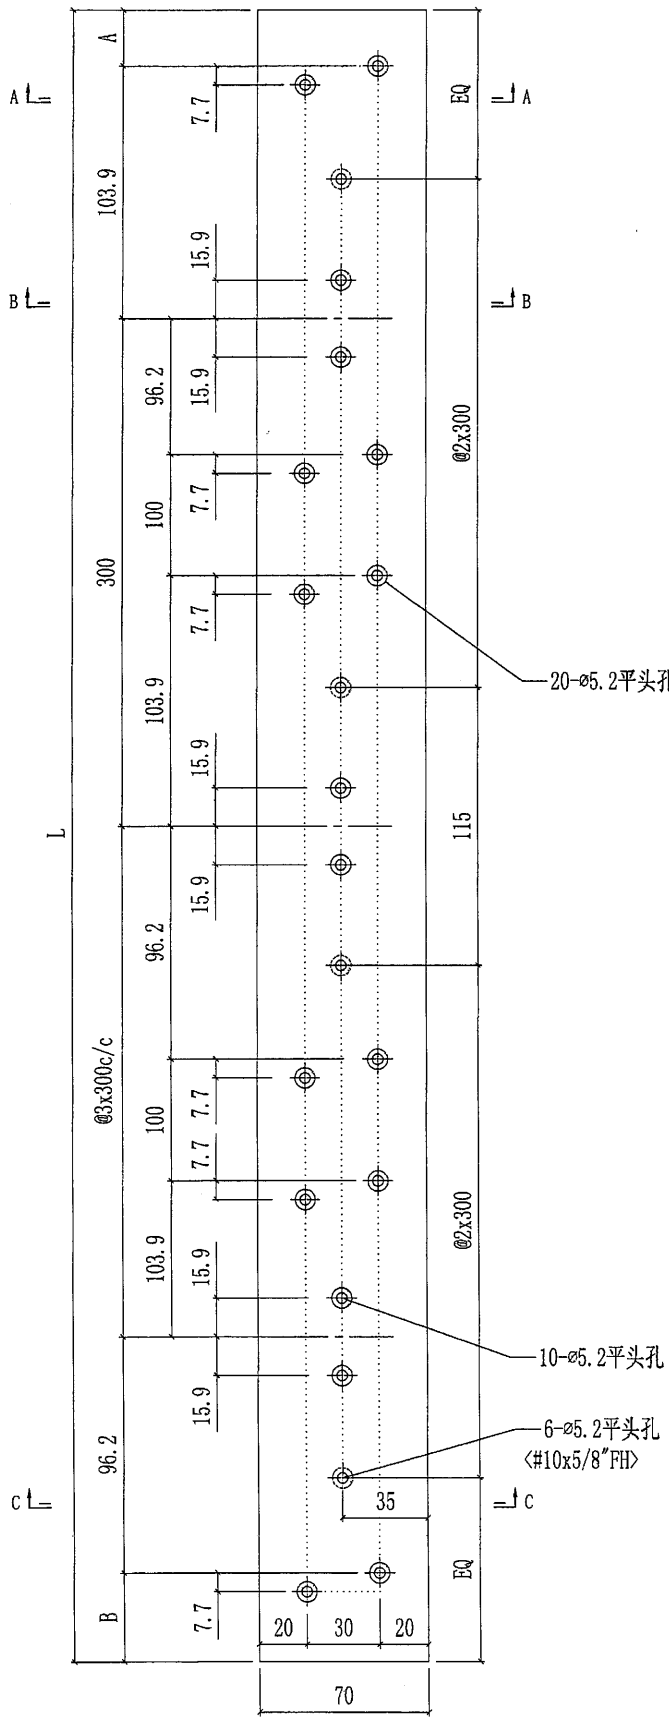

19

 美特鋁質有限公司 MIDI Aluminium Fabricator Ltd.			工程號 J851 地盤 青衣190	類別 制圖 W. E. X	物料號 - 2020-05-13	圖號 AL-UP09 數量 -
修改 日期	採用工廠 材料顏色	地盤 -	图纸名称 铝巴加工图 材料 3mm厚铝板	復核 批准	單件重量 -	(KG)

部件编号	L	喷涂颜色	颜色编号	数量
AL-UP09G-01	1998.5	深灰色	UCT534509SC-3	1

