

工程指示 / 要求簡箋(E.I.)

工程指示編號：EI/ 2593 /20

修改版次：

工程編號：J851

工程名稱：青衣明翹滙

工程項目：

露台欄河 (up 欄河) 地盤用疏子玉 (18/F-33/F)

收件人：

生統

發件人：

Joe Chan

日期：19/10/2020

要求提供 / 確認 事項：

- () 初步鋁料 B.M.
- () 加工拆圖，然後生產
- () 尺寸表
- () 正式鋁料 B.M.
- () 技術上資料 / 指示
- () 報價
- () 配件 B.M.
- () 樣辦或貨品說明書
- () 分判合約
- () 其他：_____

內容：

請依附件資料，生產 up 疏子玉，按地盤要求，分座分層送地盤

請在 20/11/2020 前完成上列要求。

附有關圖紙 / 文件：

1 + 54頁

以上項目為：

- 原合約工程包
- 原合約工程加 / 減賬
- 新工程報價

原因：-

分發東莞各部門：

- () 生產技術總監 連附件
- () 技術部 連附件
- () 生產部 連附件
- () 機械設計部 連附件
- () 採購部 連附件
- () 生產統籌部 連附件 梅軍
- () 質檢部 連附件
- () 會計部 連附件
- () 報關組 連附件
- () 其他 _____ 連附件

分發香港各部門：

- () 行政部 連附件
- () 會計部 連附件
- () 統籌部 連附件
- () 工程部的地盤科文 連附件 積哥
- () 採購部 連附件
- () QS 部 連附件
- () 維修部 連附件
- () 其他 _____ 連附件

傳遞編號：

HK 2386/20

發件人簽署：

[Signature]

項目經理簽署：

[Signature]



鋁材開料總表

工程號碼: J851 工程名稱: 青衣

序號	鋁料編號	名稱	表面處理		開料長度	實用長料總數量		浪費率(%)
			顏色	層厚		支數	長度	
1	X85795(灰)				5450	148	806600	3.18
2	X85795(白)				5450	189	1030050	2.66
3	X85796(灰)				5450	65	354250	3.26
4	X85796(白)				5450	84	457800	2.66
5	X85917(灰)				6000	29	174000	3.70
6	X85917(白)				6000	20	120000	3.94

送至: _____

由: _____

日期: _____

簡短說明: _____

工程號碼: J851, 工程名稱: 青衣

開料長度: 6000, 總長料支數: 20, 總開料支數: 135

鋸片厚度(mm): 4, 料頭尾總切除(mm): 20, 浪費率(%): 3.94

鋁材開料清單 X85917(白)

窗號	編號(用料狀況)	實用長度(長料開數)	需要支數	開料支數	長料支數	餘料支數	編號(剩餘長度)
AV-UP07W-01	1-5	1513.5	15	15	5	0	1-5@(1427.5)x5
AV-UP07W-02	6-10	1498.5	15	15	5	0	6-10@(1472.5)x5
AV-UP11LW-01, AV-UP11RW-01	11-14	885.0	30	19	4	0	11@(1535)x1 12-13@(646)x2 14@(4202)x1
AV-UP11LW-01, AV-UP11RW-01	(餘料)1-11	885.0		11	0	11	1-5@(538.5)x5 6-10@(583.5)x5 11@(646)x1
AV-UP01LW-01, AV-UP01RW-01	15-19	860.0	30	25	5	0	15@(796)x1 16@(1660)x1 17-18@(796)x2 19@(4252)x1
AV-UP01LW-01, AV-UP01RW-01	(餘料)14, 16	860.0		5	0	2	14@(746)x1 16@(796)x1
AV-UP03RW-01	(餘料)1-15	440.0	15	15	0	15	1-5@(94.5)x5 6-10@(139.5)x5 11-13@(202)x3 14@(302)x1 15@(352)x1
AV-UP04RW-01	20	340.0	30	11	1	0	20@(2196)x1
AV-UP04LW-01, AV-UP04RW-01	(餘料)15-19, 19	340.0		19	0	6	15@(8)x1 16-18@(108)x3 19@(1500)x1 19@(124)x1

工程號碼: J851, 工程名稱: 青衣

開料長度: 6000, 總長料支數: 29, 總開料支數: 152

鋸片厚度(mm): 4, 料頭尾總切除(mm): 20, 浪費率(%): 3.7

鋁材開料清單 X85917(灰)

窗號	編號(用料狀況)	實用長度(長料開數)	需要支數	開料支數	長料支數	餘料支數	編號(剩餘長度)
AV-UP09G-01	1	1998.5	1	1	1	0	1@(3977.5)x1
AV-UP08G-01	2-6	1758.5	15	13	5	0	2-5@(692.5)x4 6@(4217.5)x1
AV-UP08G-01	(餘料)1	1758.5		2	0	1	1@(452.5)x1
AV-UP07G-01	7-11	1513.5	15	13	5	0	7-10@(1427.5)x4 11@(4462.5)x1
AV-UP07G-01	(餘料)6	1513.5		2	0	1	6@(1182.5)x1
AV-UP07G-02	12-16	1498.5	15	13	5	0	12-15@(1472.5)x4 16@(4477.5)x1
AV-UP07G-02	(餘料)11	1498.5		2	0	1	11@(1457.5)x1
AV-UP07G-03	17-26	1493.5	30	28	10	0	17-25@(1487.5)x9 26@(4482.5)x1
AV-UP07G-03	(餘料)16	1493.5		2	0	1	16@(1482.5)x1
AV-UP01RG-01	27	860.0	30	5	1	0	27@(1660)x1
AV-UP01LG-01, AV-UP01RG-01	(餘料)6-26	860.0		25	0	21	6@(318.5)x1 7-10@(563.5)x4 11@(593.5)x1 12-15@(608.5)x4 16@(618.5)x1 17-25@(623.5)x9 26@(162.5)x1
AV-UP05G-01	28-29	710.0	15	13	2	0	28@(268)x1 29@(2410)x1
AV-UP05G-01	(餘料)27	710.0		2	0	1	27@(232)x1
AV-UP06G-01	(餘料)2	615.0	1	1	0	1	2@(73.5)x1
AV-UP03LG-01	(餘料)1, 3-5, 7-17	440.0	15	15	0	15	1@(8.5)x1 3-5@(248.5)x3 7-10@(119.5)x4 11@(149.5)x1 12-15@(164.5)x4 16@(174.5)x1 17@(179.5)x1
AV-UP02RG-02	(餘料)6, 18-24	290.0	15	15	0	8	6@(24.5)x1 18-24@(35.5)x7

工程號碼: J851, 工程名稱: 青衣

開料長度: 5450, 總長料支數: 84, 總開料支數: 420

鋸片厚度(mm): 4, 料頭尾總切除(mm): 20, 浪費率(%): 2.66

鋁材開料清單 X85796(白)

窗號	編號(用料狀況)	實用長度(長料開數)	需要支數	開料支數	長料支數	餘料支數	編號(剩餘長度)
X85796-01W-01	1-84	1053.0	420	420	84	0	1-84@(145)x84



工程號碼: J851, 工程名稱: 青衣

開料長度: 5450, 總長料支數: 65, 總開料支數: 323

鋸片厚度(mm): 4, 料頭尾總切除(mm): 20, 浪費率(%): 3.26

鋁材開料清單 X85796(灰)

窗號	編號(用料狀況)	實用長度(長料開數)	需要 支數	開料 支數	長料 支數	餘料 支數	編號(剩餘長度)
X85796-01G-01	1-65	1053.0	323	323	65	0	1-64@(145)x64 65@(2259)x1

工程號碼: J851, 工程名稱: 青衣

開料長度: 5450, 總長料支數: 189, 總開料支數: 945

鋸片厚度(mm): 4, 料頭尾總切除(mm): 20, 浪費率(%): 2.66

鋁材開料清單 X85795(白)

窗號	編號(用料狀況)	實用長度(長料開數)	需要 支數	開料 支數	長料 支數	餘料 支數	編號(剩餘長度)
X85795-01W-01	1-189	1053.0	945	945	189	0	1-189@(145)x189


工程號碼: J851, 工程名稱: 青衣

開料長度: 5450, 總長料支數: 148, 總開料支數: 736

鋸片厚度(mm): 4, 料頭尾總切除(mm): 20, 浪費率(%): 3.18

鋁材開料清單 X85795(灰)





窗號	編號(用料狀況)	實用長度(長料開數)	需要 支數	開料 支數	長料 支數	餘料 支數	編號(剩餘長度)
X85795-01G-01	1-148	1053.0	736	736	148	0	1-147@(145)x147 148@(4373)x1

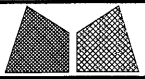


美特鋁質有限公司
MIDI Aluminium Fabricator Ltd.

工程號	J851	類別		物料號	-		
地盘	青衣190	制圖	W. E. X	2020-05-13	圖號	AL-UP10L	
修改	-	採用工廠	✓	地盤		數量	-
日期	-	材料顏色	-			單件重量	- (KG)
图纸名称	铝巴加工图	復核	-	-			
材料	3mm厚铝板	批准	-	-			

部件编号	喷涂颜色	颜色编号	数量
AL-UP10LW-01	白色	TUC43350	15

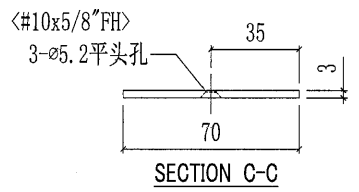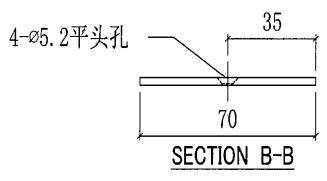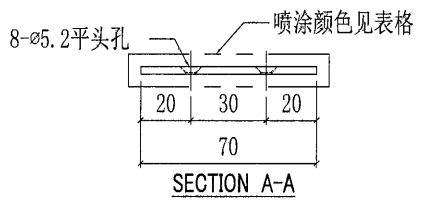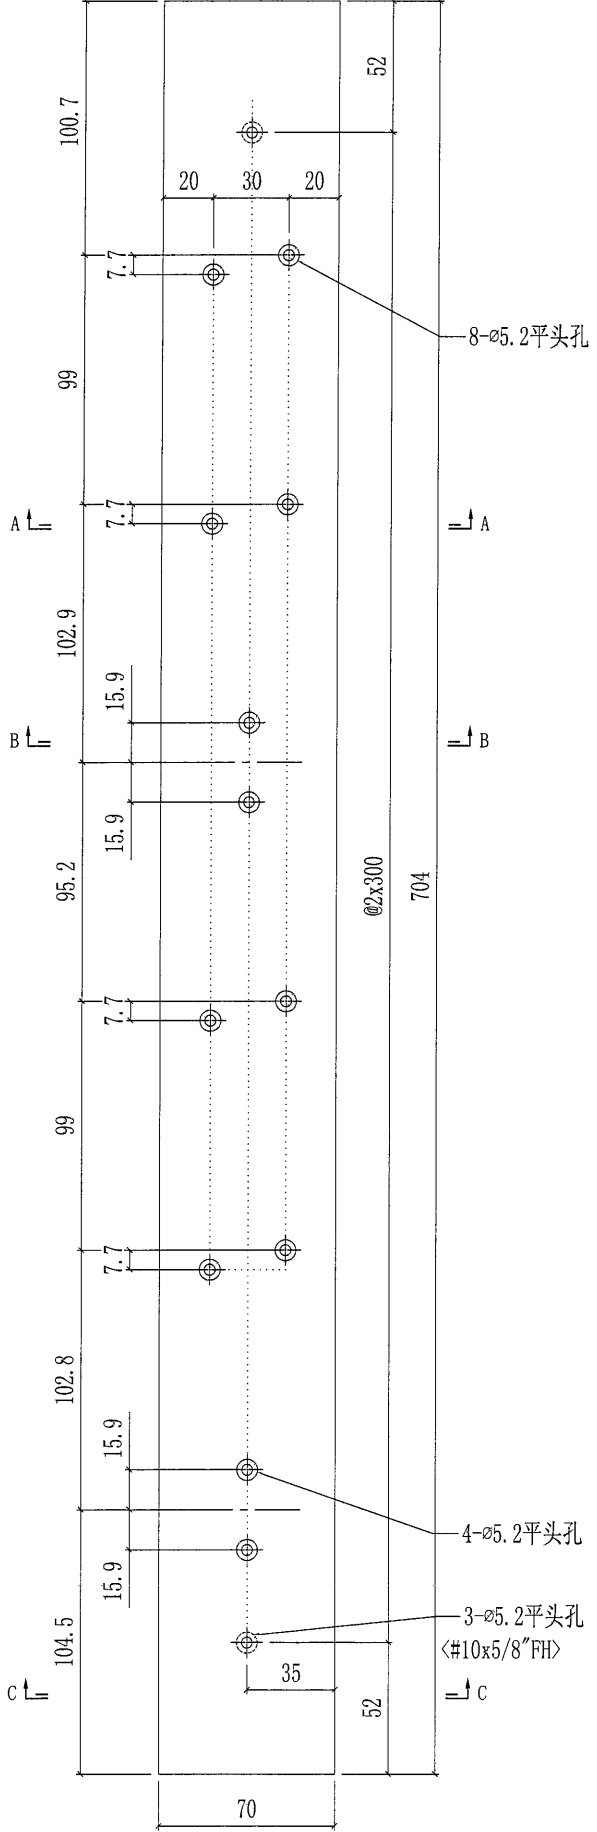

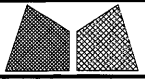

美特鋁質有限公司
MIDI Aluminium Fabricator Ltd.

工程號 J851
地盘 青衣190

類別
制圖 W. E. X 2020-05-13

物料號 -
圖號 AL-UP10 R

修改
日期





採用工廠
材料颜色


图纸名称 铝巴加工图
材料 3mm厚铝板

復核
批准

數量
單件重量 (KG)

部件编号	喷涂颜色	颜色编号	数量
AL-UP10RW-01	白色	TUC43350	15

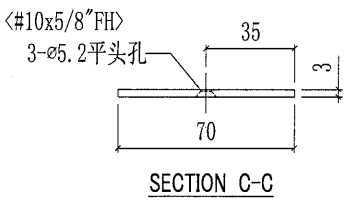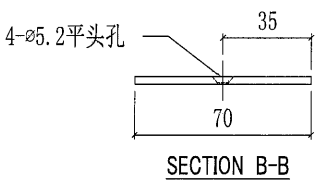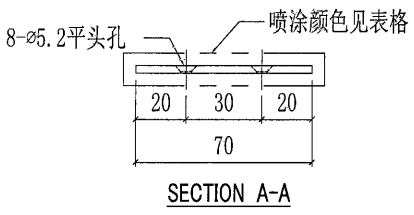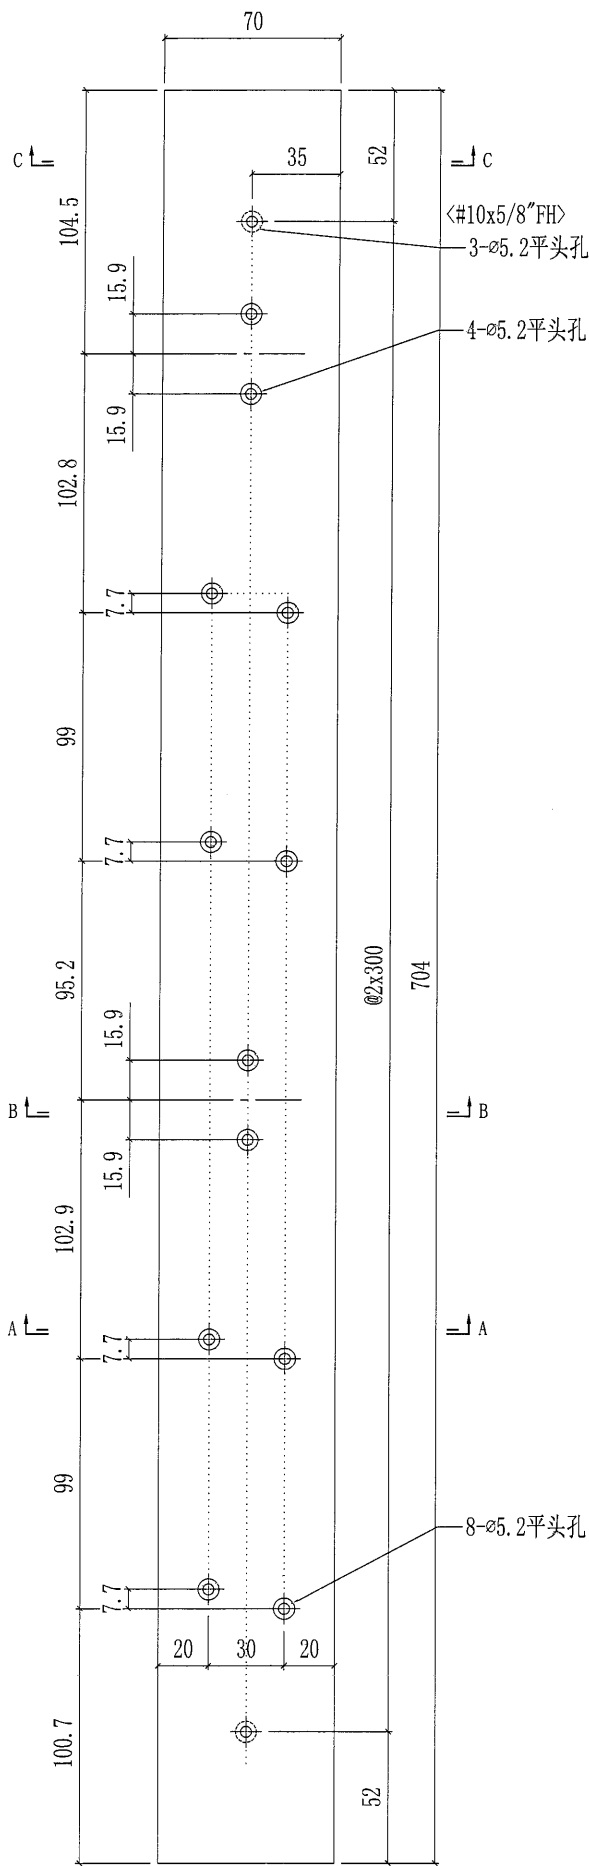




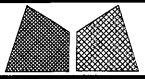


美特鋁質有限公司
MIDI Aluminium Fabricator Ltd.

工程號	J851	類別		物料號	-		
地盘	青衣190	制圖	W. E. X	2020-05-13	圖號	AL-UP01L	
修改	A	採用工廠	✓	地盤		數量	-
日期	24/09	材料顏色	-	材料	3mm厚铝板	單件重量	- (KG)
图纸名称	铝巴加工图	復核	-	-	-	-	-
批准	-	-	-	-	-	-	-

10

部件编号	喷涂颜色	颜色编号	数量
AL-UP01LG-01	深灰色	UCT534509SC-3	15
AL-UP01LW-01	白色	TUC43350	15

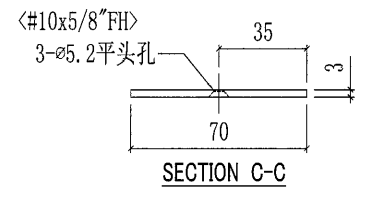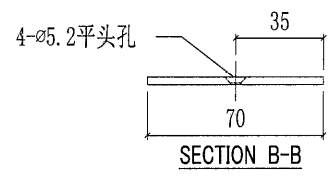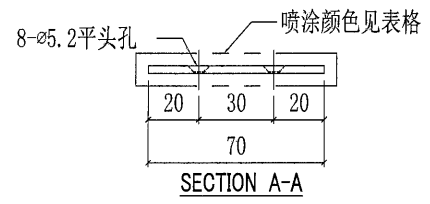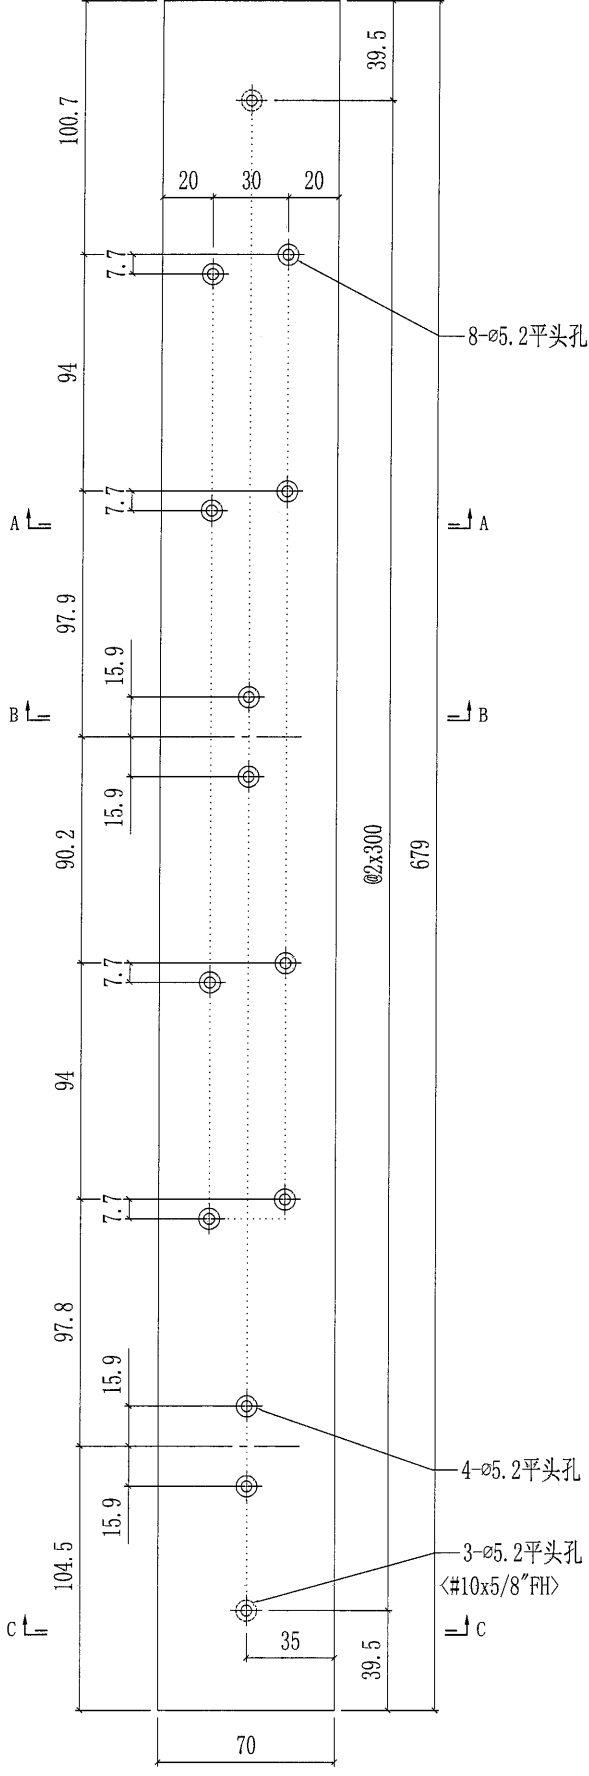


8- $\varnothing 5.2$ 平头孔

4- $\varnothing 5.2$ 平头孔

3- $\varnothing 5.2$ 平头孔





$\langle \#10 \times 5/8 \text{ FH} \rangle$

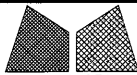


美特鋁質有限公司
MIDI Aluminium Fabricator Ltd.

工程號	J851	類別		物料號	-
地盘	青衣190	制圖	W. E. X	2020-05-13	圖號 AL-UP01R
修改 A	-	採用工廠	✓	地盘	
日期 24/09	-	材料颜色	-	图纸名称	铝巴加工图
				復核	-
				批准	-
				數量	-
				單件重量	- (KG)

部件编号	喷涂颜色	颜色编号	数量
AL-UP01RG-01	深灰色	UCT534509SC-3	15
AL-UP01RW-01	白色	TUC43350	15

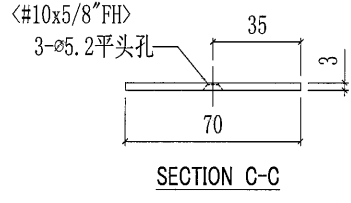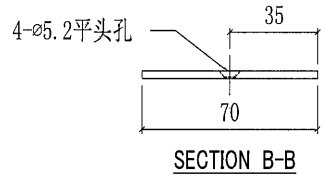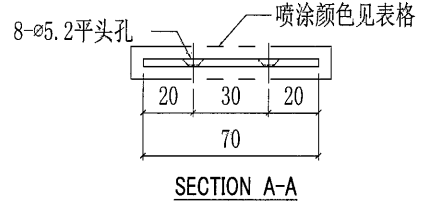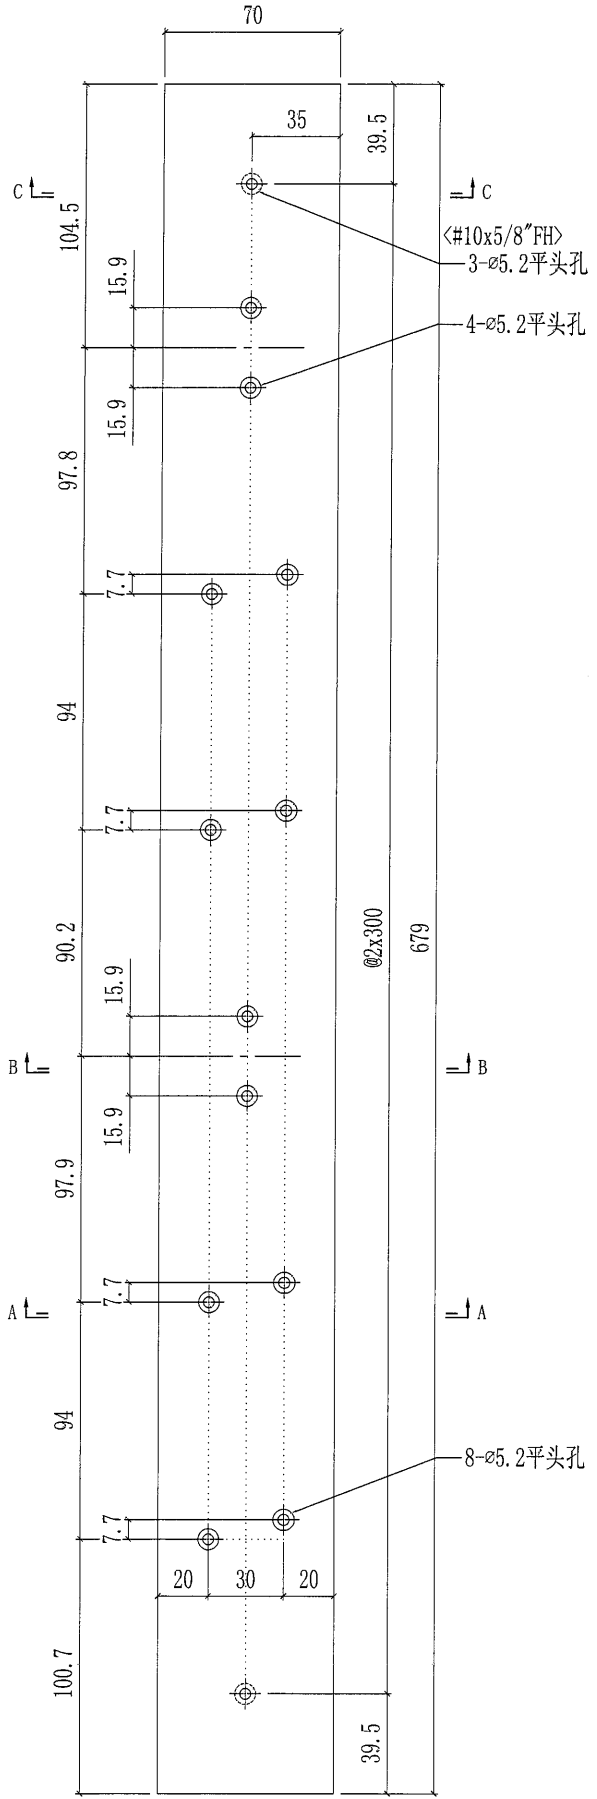



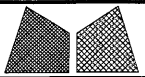



美特鋁質有限公司
MIDI Aluminium Fabricator Ltd.

工程號	J851	類別		物料號	-							
地盘	青衣190	制圖	W. E. X	2020-05-13	圖號	AL-UP02						
修改	A	採用工廠	✓	地盤		圖紙名稱	铝巴加工图	復核	-	-	數量	-
日期	11/09	材料颜色	-	材料	3mm厚铝板	批准	-	-	單件重量	-	(KG)	

12

部件编号	L	A	B	喷涂颜色	颜色编号	数量
AL-UP02G-02	109	50.7	58.4	深灰色	UCT534509SC-3	15

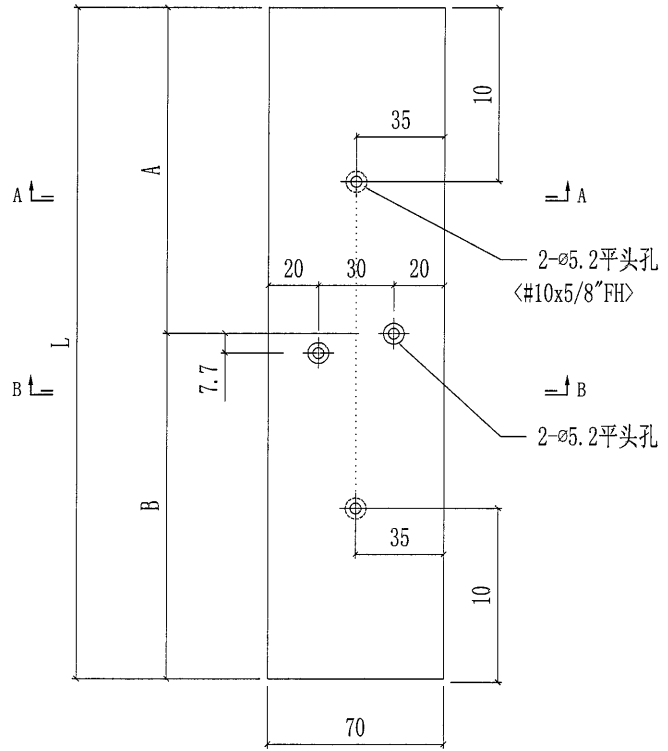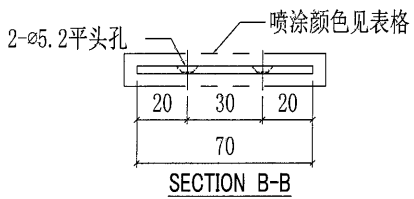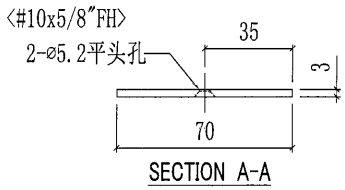



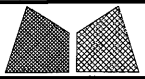



美特鋁質有限公司
MIDI Aluminium Fabricator Ltd.

工程號	J851	類別		物料號	-
地盘	青衣190	制圖	W. E. X	2020-05-13	圖號 AL-UP03
修改	A	採用工廠	✓	地盤	
日期	11/09	材料顏色	-		
图纸名称	铝巴加工图	復核	-	-	數量 -
材料	3mm厚铝板	批准	-	-	單件重量 - (KG)

13

部件编号	喷涂颜色	颜色编号	数量
AL-UP03G-01	深灰色	UCT534509SC-3	15
AL-UP03W-01	白色	TUC43350	15

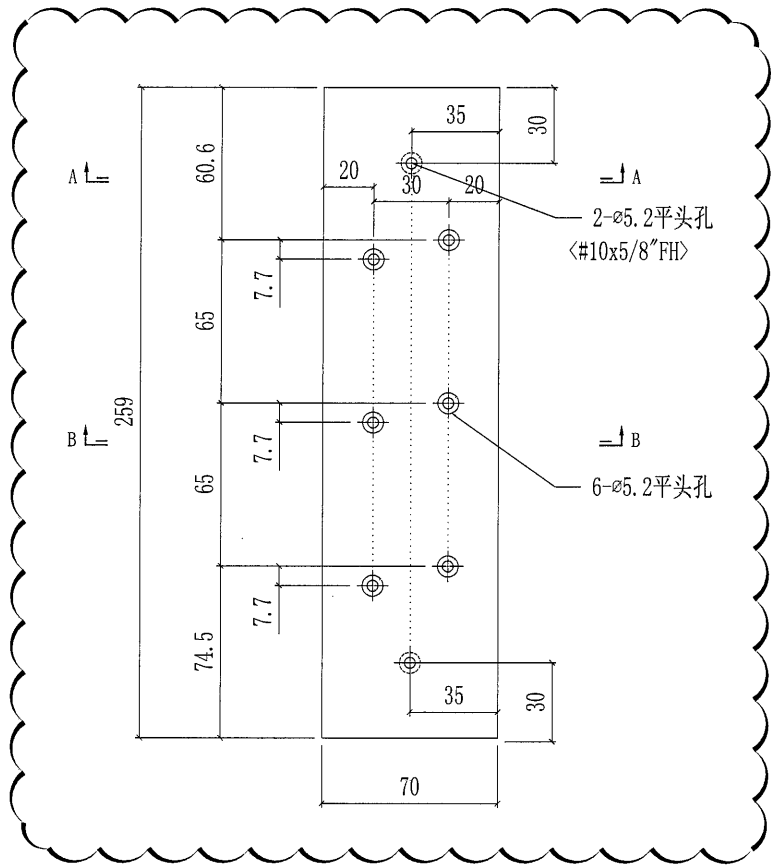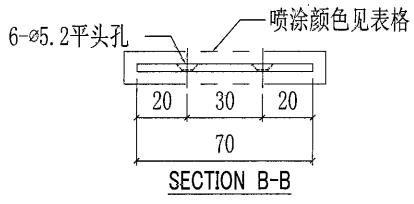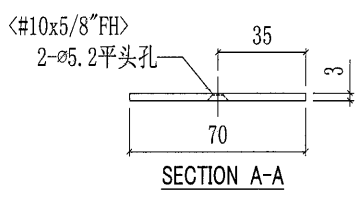



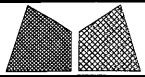



美特鋁質有限公司
MIDI Aluminium Fabricator Ltd.

工程號	J851	類別		物料號	-
地盘	青衣190	制圖	W. E. X	2020-05-13	圖號 AL-UP04
修改	A	採用工廠	✓	地盤	
日期	11/09	材料	3mm厚铝板	批准	
		图纸名称	铝巴加工图	復核	-
		材料颜色	-	數量	-
				單件重量	- (KG)

14

部件编号	喷涂颜色	颜色编号	数量
AL-UP04W-01	白色	TUC43350	30

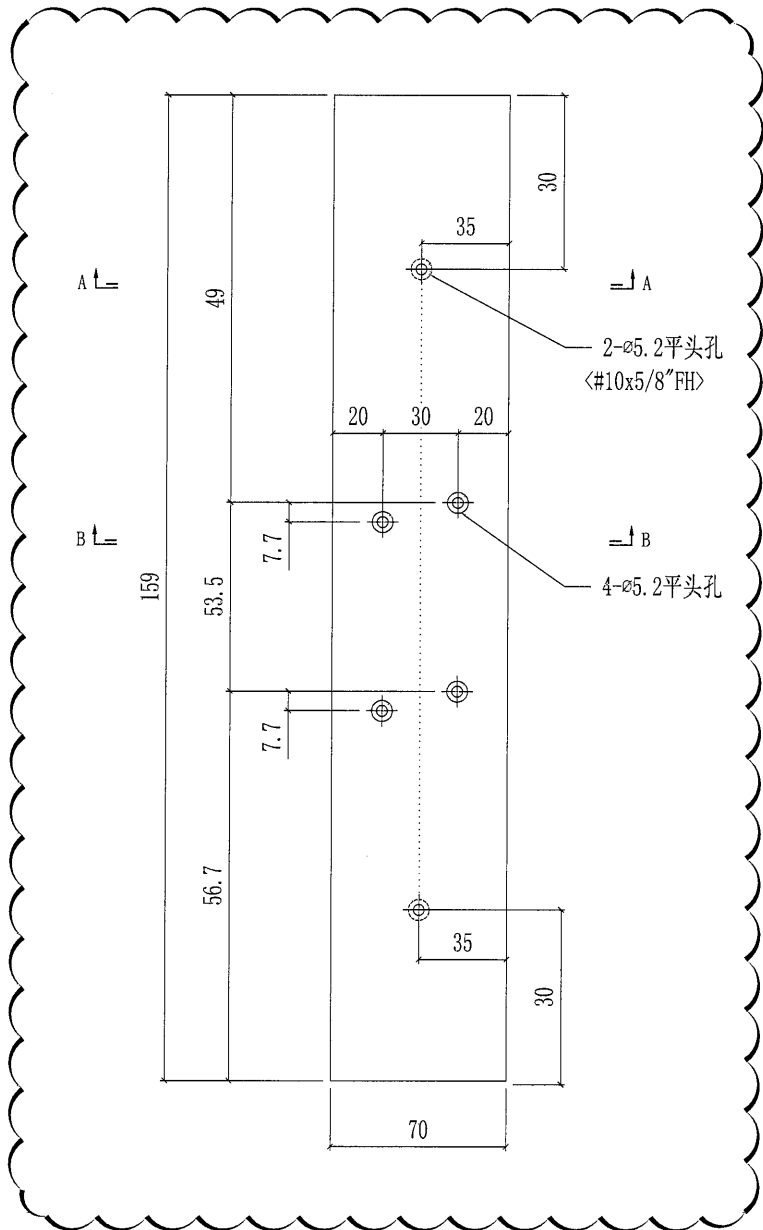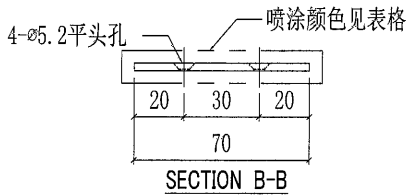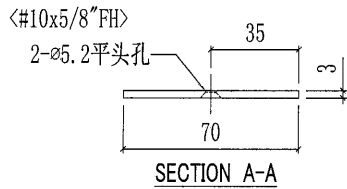




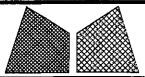



美特鋁質有限公司
MIDI Aluminium Fabricator Ltd.

工程號	J851	類別		物料號	-
地盘	青衣190	制圖	W. E. X	2020-05-13	圖號 AL-UP05
修改		採用工廠	✓	地盤	
日期		材料颜色	-		
图纸名称	铝巴加工图	復核	-	數量	-
材料	3mm厚铝板	批准	-	單件重量	- (KG)

75

部件编号	喷涂颜色	颜色编号	数量
AL-UP05G-01	深灰色	UCT534509SC-3	15

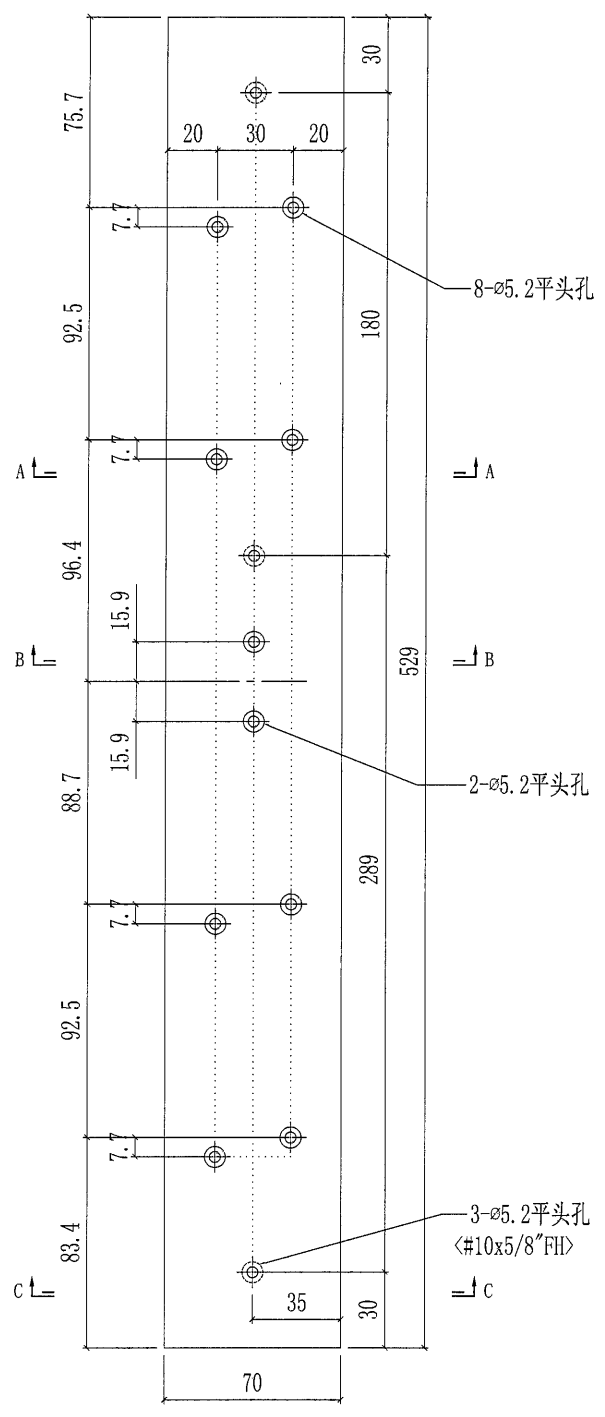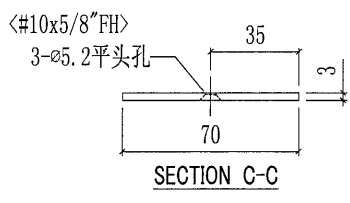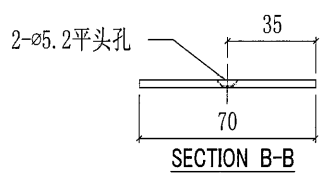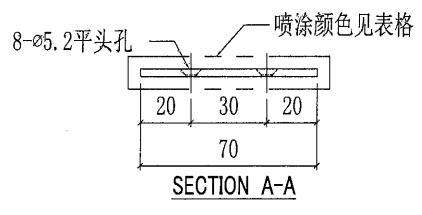




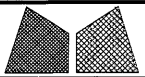


美特鋁質有限公司
MIDI Aluminium Fabricator Ltd.

工程號	J851	類別		物料號	-
地盘	青衣190	制圖	W. E. X	2020-05-13	圖號 AL-UP06
修改	-	採用工廠	✓	地盤	
日期	-	材料颜色	-	图纸名称	铝巴加工图
				復核	-
				批准	-
				數量	-
				單件重量	- (KG)

16





部件编号	喷涂颜色	颜色编号	数量
AL-UP06G-01	深灰色	UCT534509SC-3	1

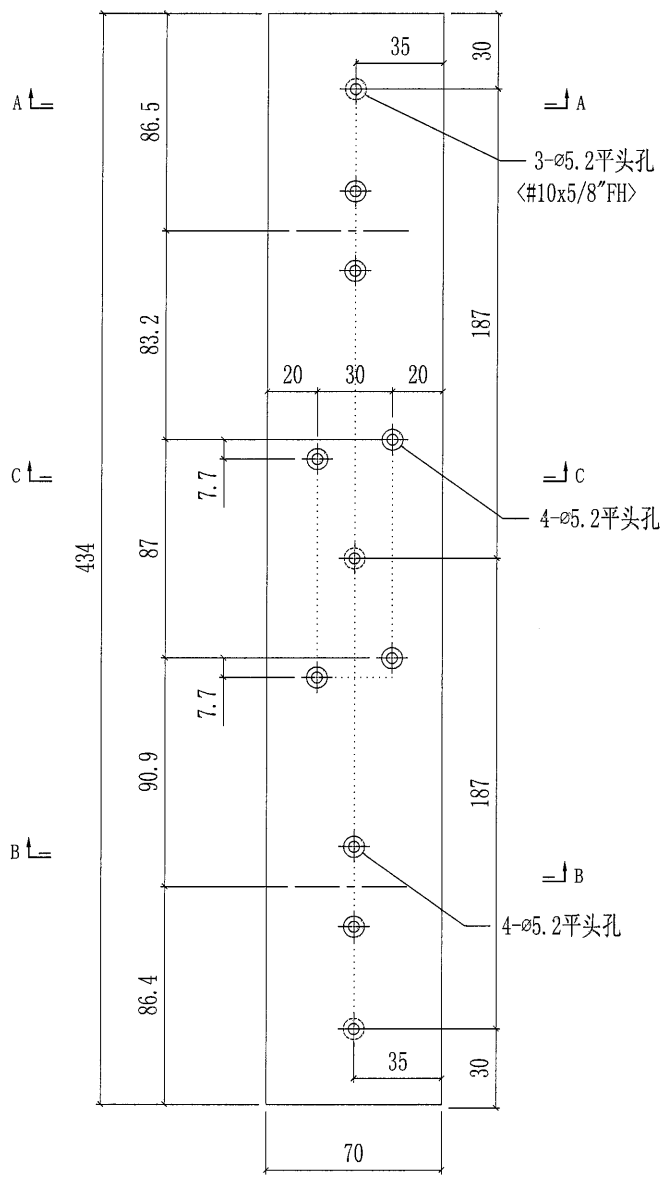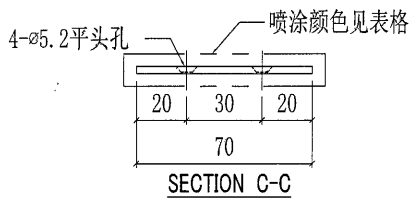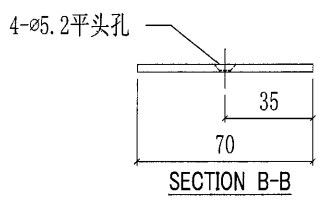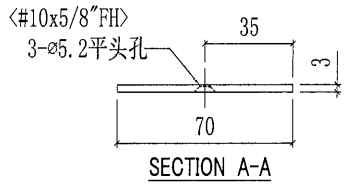


17

 美特鋁質有限公司 MIDI Aluminium Fabricator Ltd.			工程號 J851 地盘 青衣190	類別 制圖 W. E. X	物料號 - 圖號 AL-UP07
修改 日期	- -	採用工廠 <input checked="" type="checkbox"/> 地盘 材料颜色 -	图纸名称 铝巴加工图 材料 3mm厚铝板	復核 - 批准 -	數量 - 單件重量 - (KG)

部件编号	L	A	B	喷涂颜色	颜色编号	数量
AL-UP07G-01	1513.5	52.9	60.6	深灰色	UCT534509SC-3	15
AL-UP07W-01	1513.5	52.9	60.6	白色	TUC43350	15
AL-UP07G-02	1498.5	45.4	53.1	深灰色	UCT534509SC-3	15
AL-UP07W-02	1498.5	45.4	53.1	白色	TUC43350	15
AL-UP07W-03	1493.5	42.9	50.6	白色	TUC43350	30

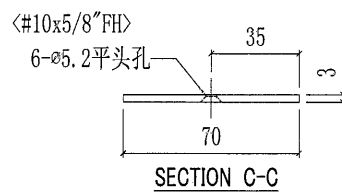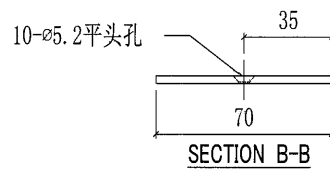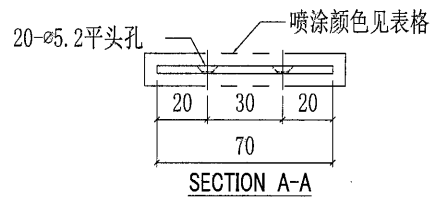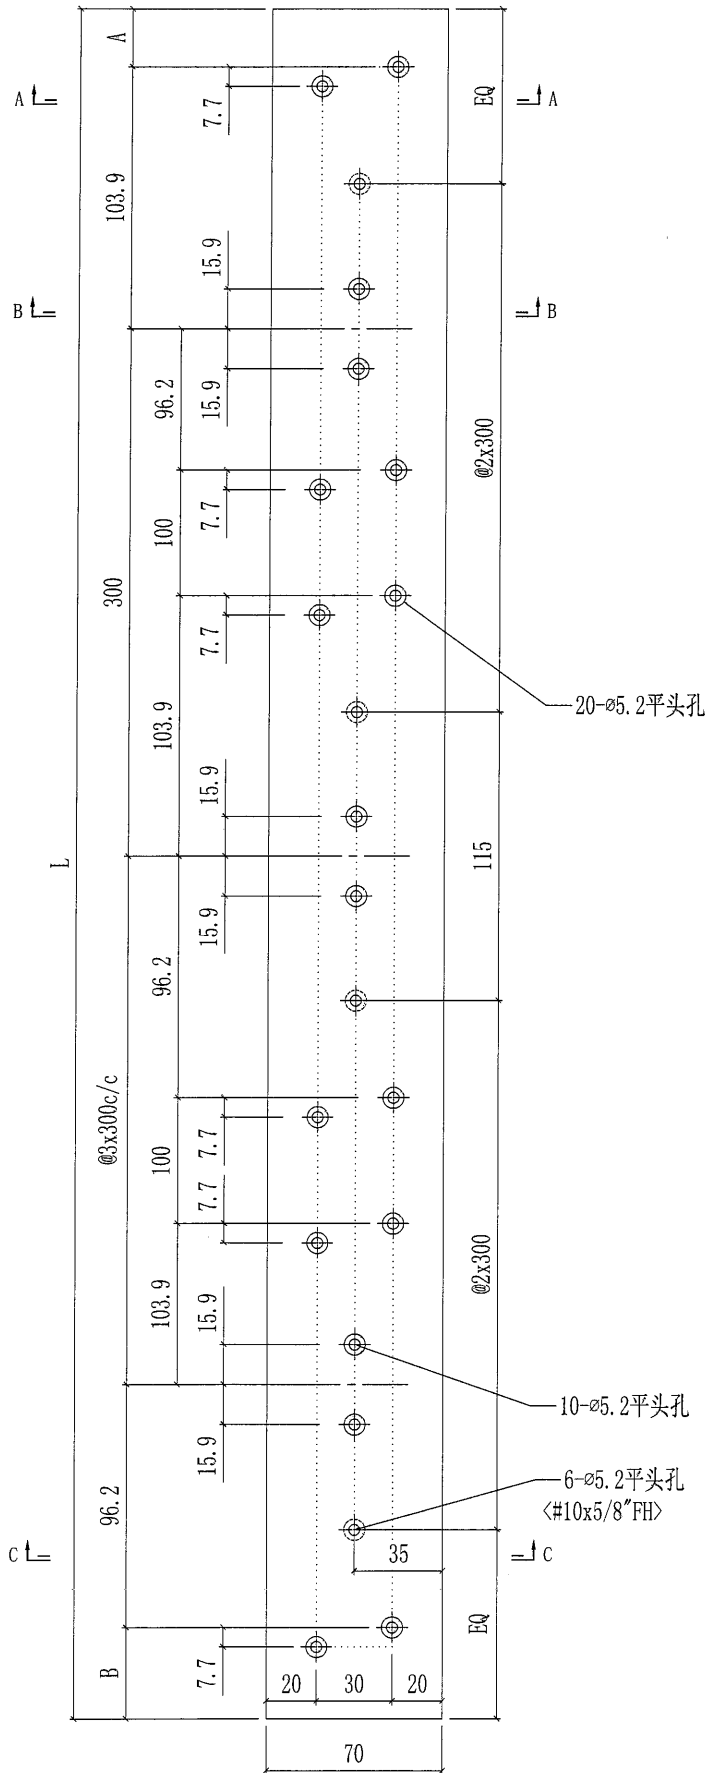




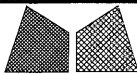



美特鋁質有限公司
MIDI Aluminium Fabricator Ltd.

工程號	J851	類別		物料號	-
地盘	青衣190	制圖	W. E. X	2020-05-13	圖號 AL-UP08
修改		採用工廠	✓	地盤	
日期		材料颜色	-		
图纸名称	铝巴加工图	復核	-	-	數量 -
材料	3mm厚铝板	批准	-	-	單件重量 - (KG)

18

部件编号	L	喷涂颜色	颜色编号	数量
AL-UP08G-01	1758.5	深灰色	UCT534509SC-3	15

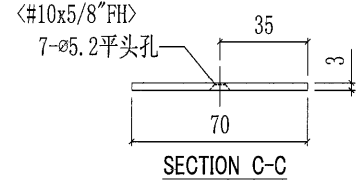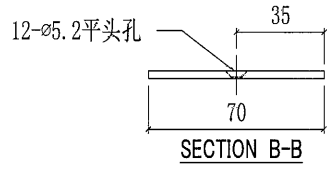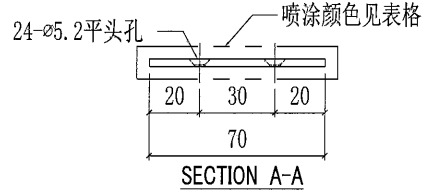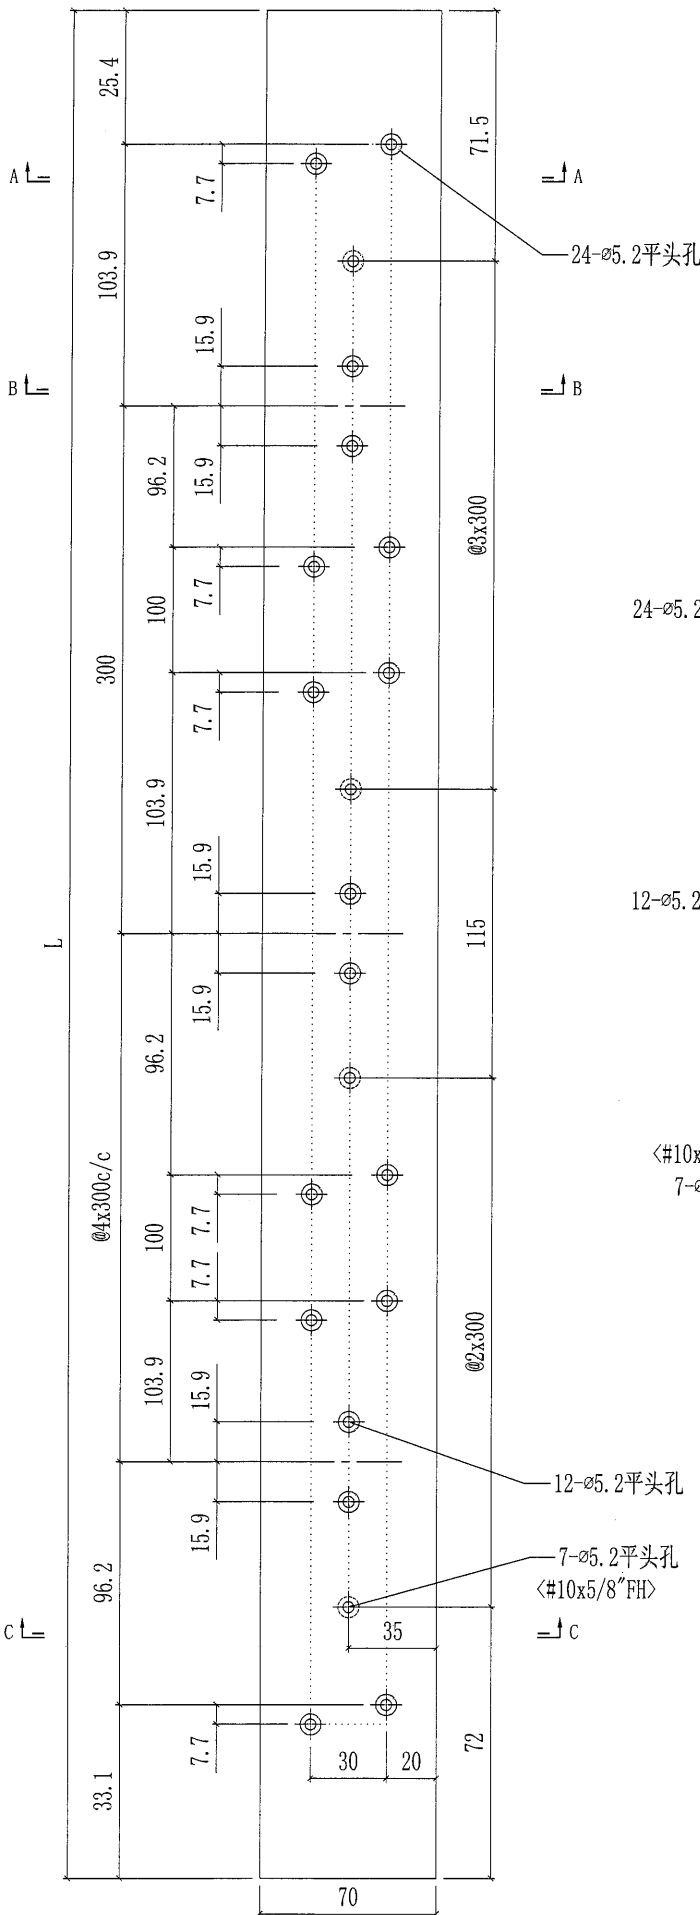




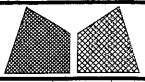



美特鋁質有限公司
MIDI Aluminium Fabricator Ltd.

工程號	J851	類別		物料號	-
地盘	青衣190	制圖	W. E. X	2020-05-13	圖號 AL-UP09
修改	-	採用工廠	✓	地盤	
日期	-	材料顏色	-	材料	3mm厚铝板
图纸名称	铝巴加工图	復核	-	-	數量 -
		批准	-	-	單件重量 - (KG)

19

部件编号	L	喷涂颜色	颜色编号	数量
AL-UP09G-01	1998.5	深灰色	UCT534509SC-3	1

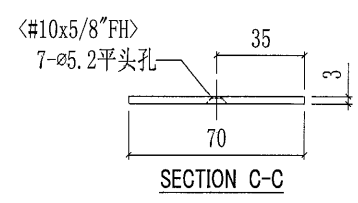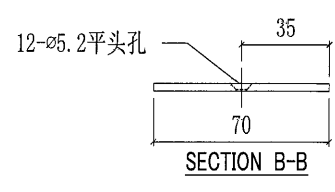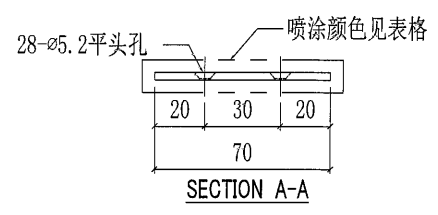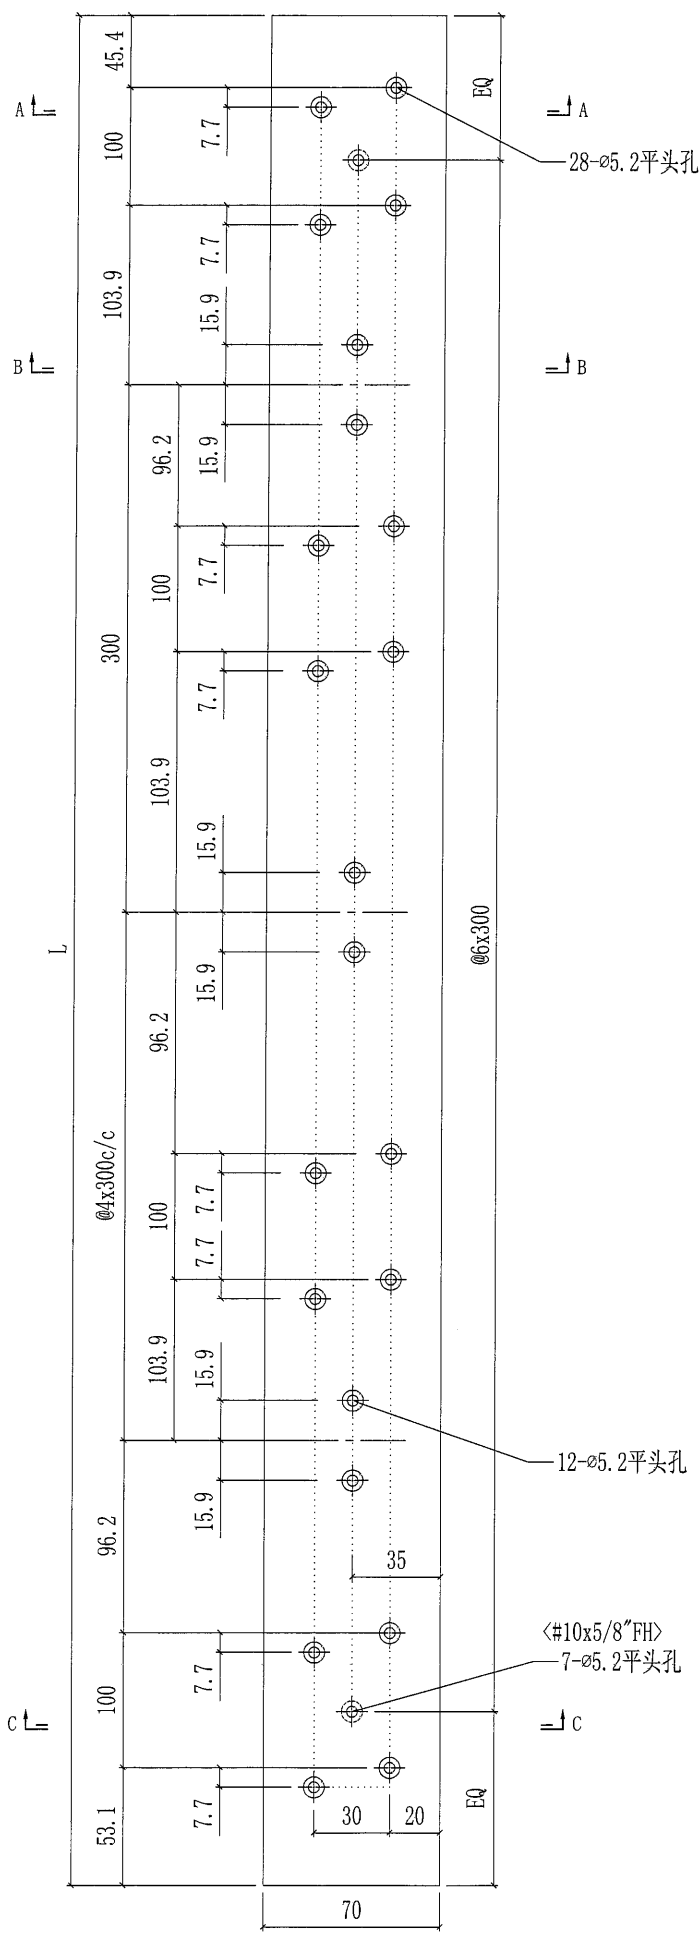


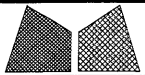



美特鋁質有限公司
MIDI Aluminium Fabricator Ltd.

工程號	J851	類別		物料號	-
地盘	青衣190	制圖	W. E. X	2020-05-13	圖號 AV-UP01L
修改	A	B	-	採用工廠	✓ 地盘
日期	11/09	24/09	-	材料颜色	-
图纸名称	铝角加工图	復核	-	-	數量 -
材料	3mm厚铝角	批准	-	-	單件重量 - (KG)

20

部件编号	喷涂颜色	颜色编号	数量
AV-UP01LG-01	深灰色	UCT534193SC-3	15
AV-UP01LW-01	白色	TUC43350SC (ZH)-3	15

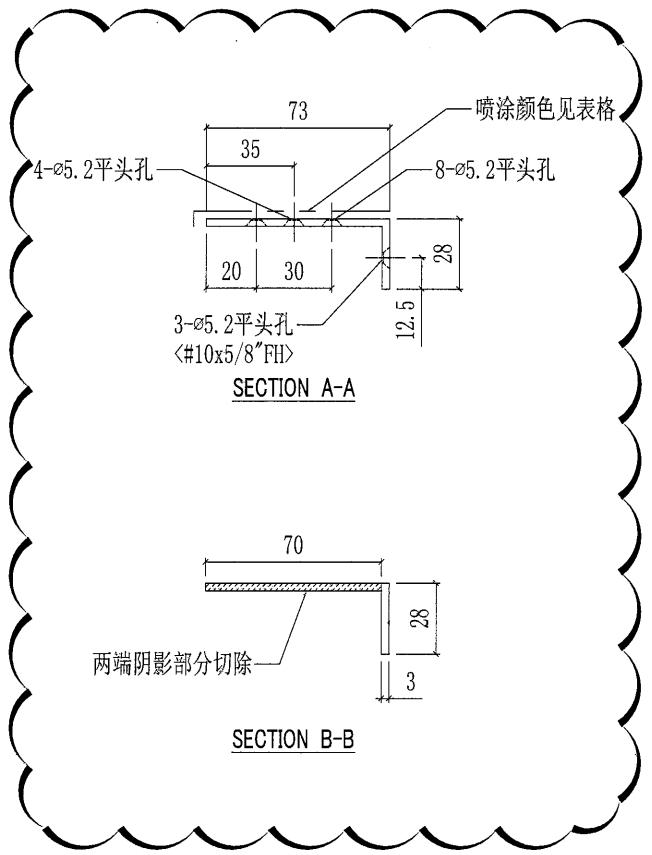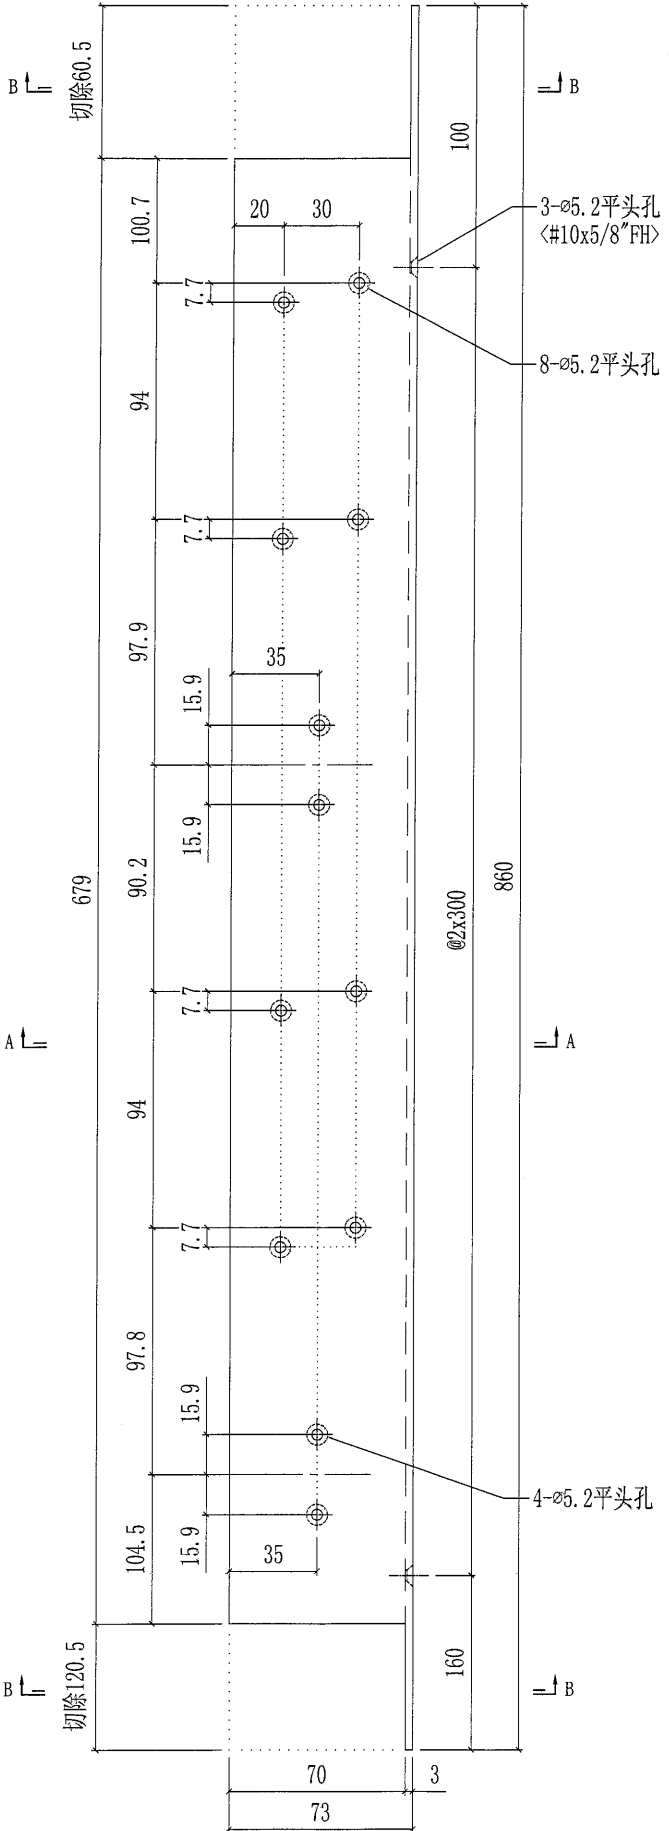


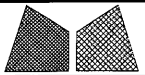



美特鋁質有限公司
MIDI Aluminium Fabricator Ltd.

工程號	J851	類別		物料號	-
地盘	青衣190	制圖	W. E. X	2020-05-13	圖號 AV-UP01R
修改	A	B	-	採用工廠	✓ 地盘
日期	11/09	24/09	-	材料颜色	-
图纸名称	铝角加工图	復核	-	-	數量 -
材料	3mm厚铝板	批准	-	-	單件重量 - (KG)

21

部件编号	喷涂颜色	颜色编号	数量
AV-UP01RG-01	深灰色	UCT534193SC-3	15
AV-UP01RW-01	白色	TUC43350SC(ZH)-3	15

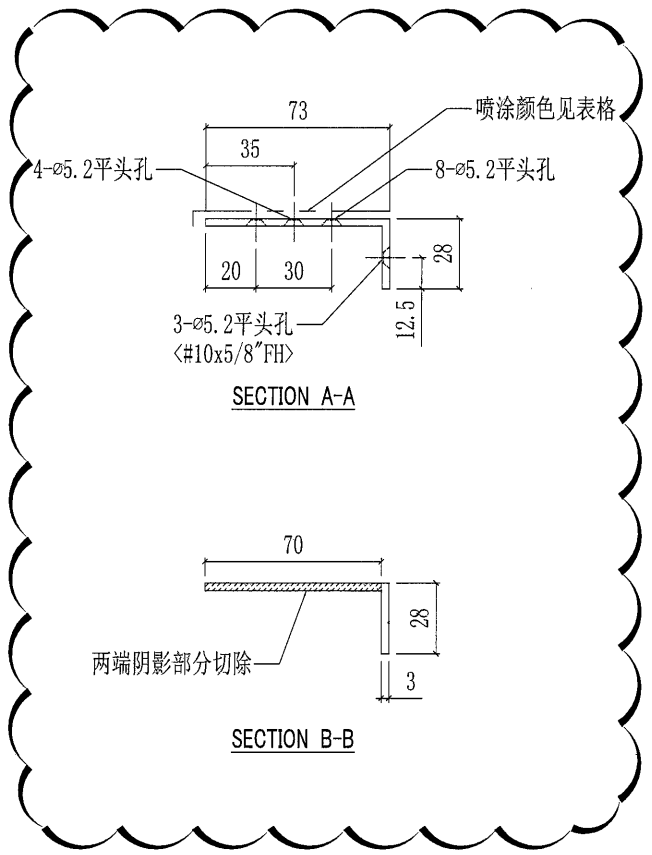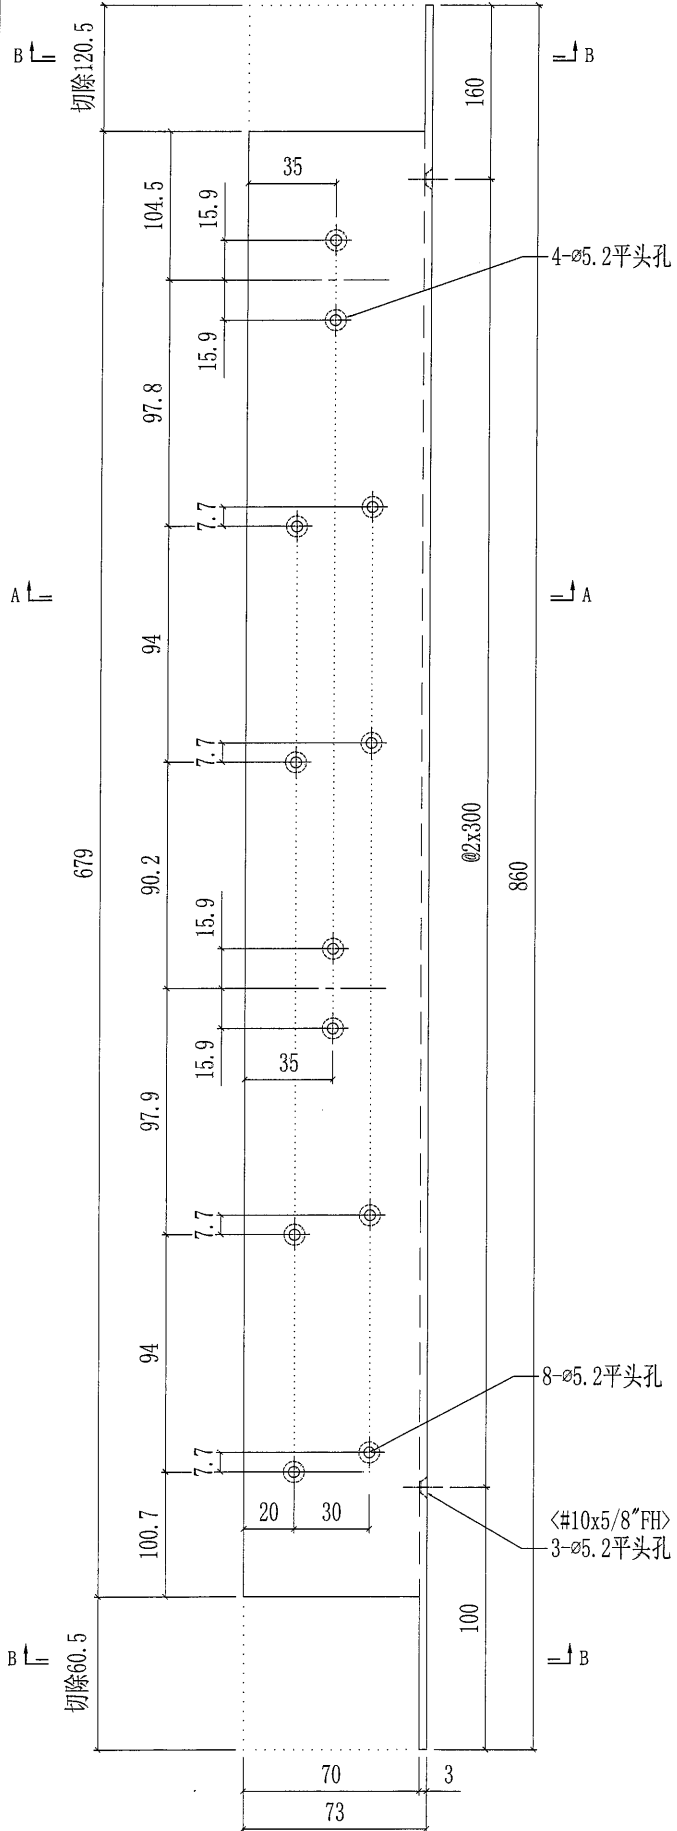



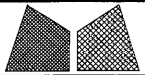


美特鋁質有限公司
MIDI Aluminium Fabricator Ltd.


工程號	J851	類別		物料號	-
地盘	青衣190	制圖	W. E. X	2020-05-13	圖號 AV-UP02R
修改 A	-	採用工廠	✓	地盤	
日期 11/09	-	材料颜色	-	图纸名称	铝角加工图
				復核	-
				批准	-
				數量	-
				單件重量	- (KG)

22




部件编号	L	A	B	喷涂颜色	颜色编号	数量
AV-UP02RG-02	290	50.7	58.4	深灰色	UCT534193SC-3	15

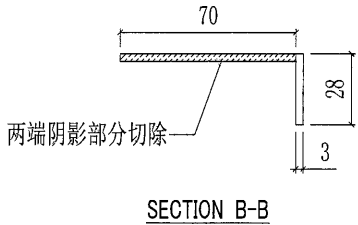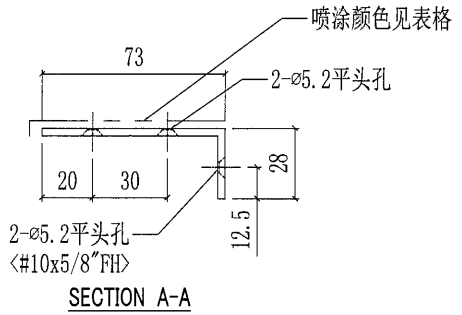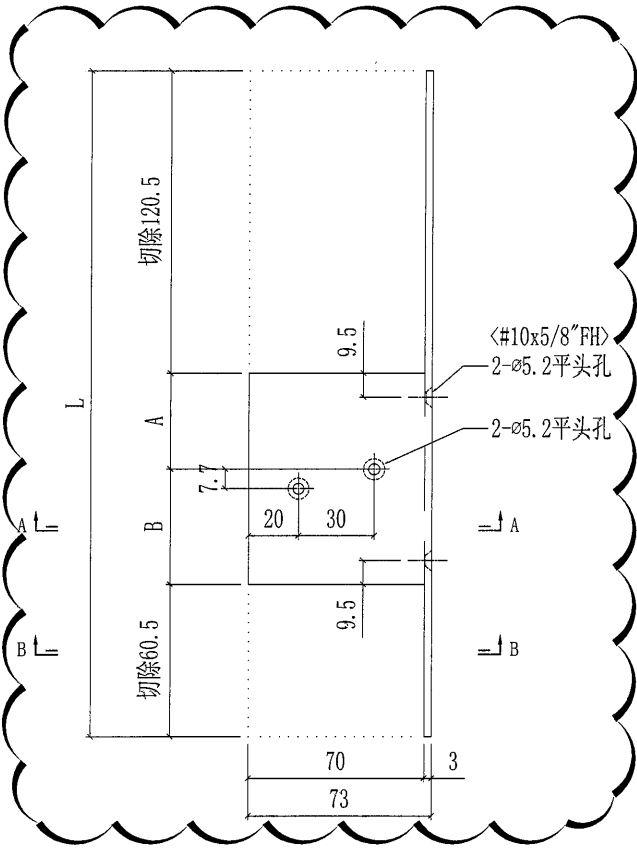

23

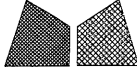 美特鋁質有限公司 MIDI Aluminium Fabricator Ltd.				工程號 J851	類別	物料號 -		
修改 A	-	採用工廠 <input checked="" type="checkbox"/>	地盤	地盘 青衣190	制圖 W. E. X	2020-05-13	圖號 AV-UP03L	
日期 11/09	-	材料颜色 -		图纸名称 铝角加工图	復核 -	-	數量 -	
				材料 3mm厚铝板	批准 -	-	單件重量 -	(KG)

部件编号	喷涂颜色	颜色编号	数量
AV-UP03LG-01	深灰色	UCT534193SC-3	15

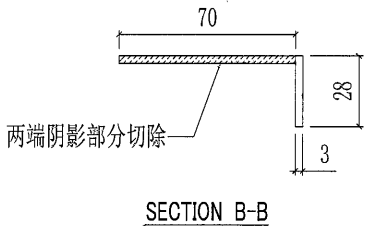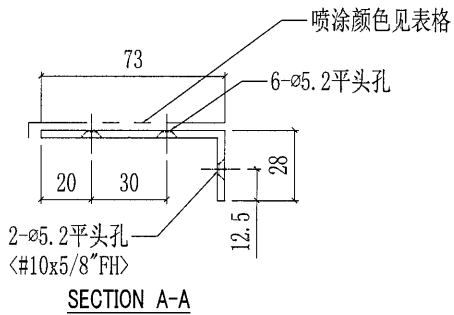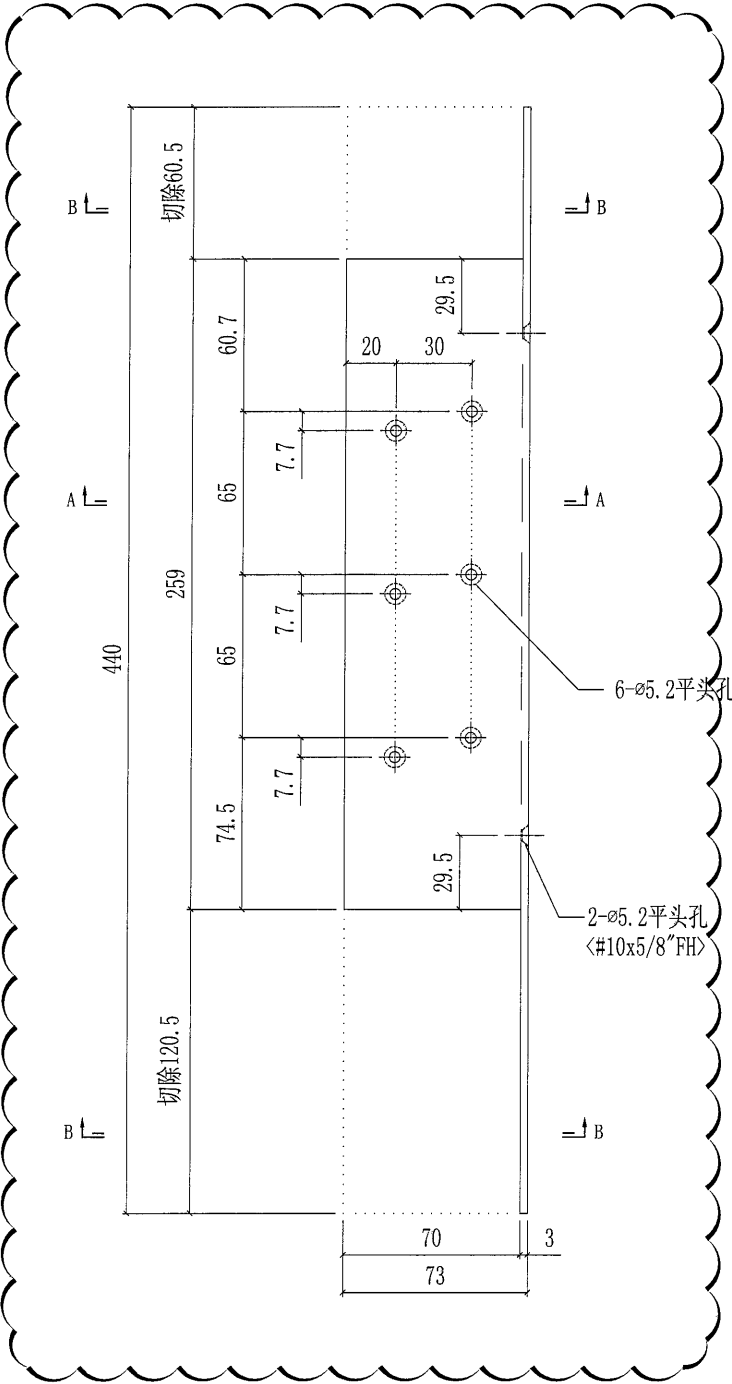

54




美特鋁質有限公司
MIDI Aluminium Fabricator Ltd.


工程號 J851
地盘 青衣190
图纸名称 铝角加工图
材料 3mm厚铝板

類別
制圖 W. E. X
復核 -
批准 -
物料號 -
圖號 AV-UP03R
數量 -
單件重量 - (KG)

修改 A
日期 11/09
採用工廠 ✓
材料颜色 -

部件编号	喷涂颜色	颜色编号	数量
AV-UP03RW-01	白色	TUC43350SC(ZH)-3	15

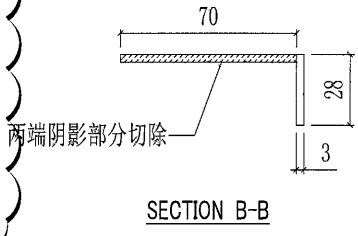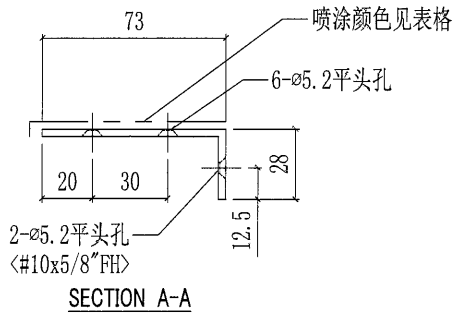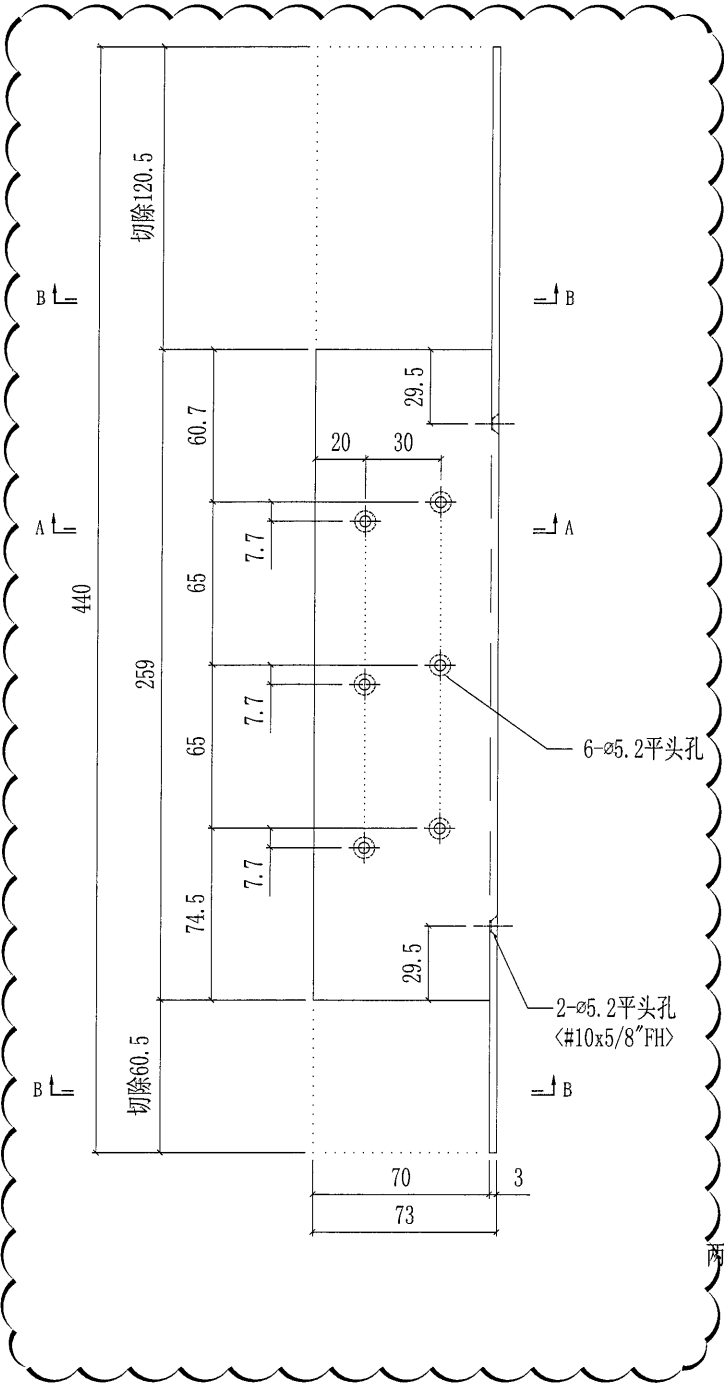


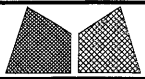


美特鋁質有限公司
MIDI Aluminium Fabricator Ltd.


工程號	J851	類別		物料號	-		
地盘	青衣190	制圖	W. E. X	2020-05-13	圖號	AV-UP04L	
修改	A	採用工廠	✓	地盤	數量	-	
日期	11/09	材料顏色	-	材料	3mm厚鋁角	單件重量	- (KG)
图纸名称	鋁角加工圖	復核	-	-	數量	-	
		批准	-	-	單件重量	- (KG)	

25


部件编号	喷涂颜色	颜色编号	数量
AV-UP04LW-01	白色	TUC43350SC (ZH)-3	15

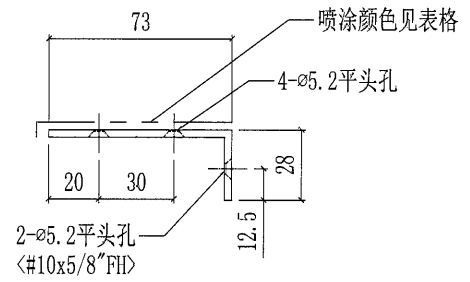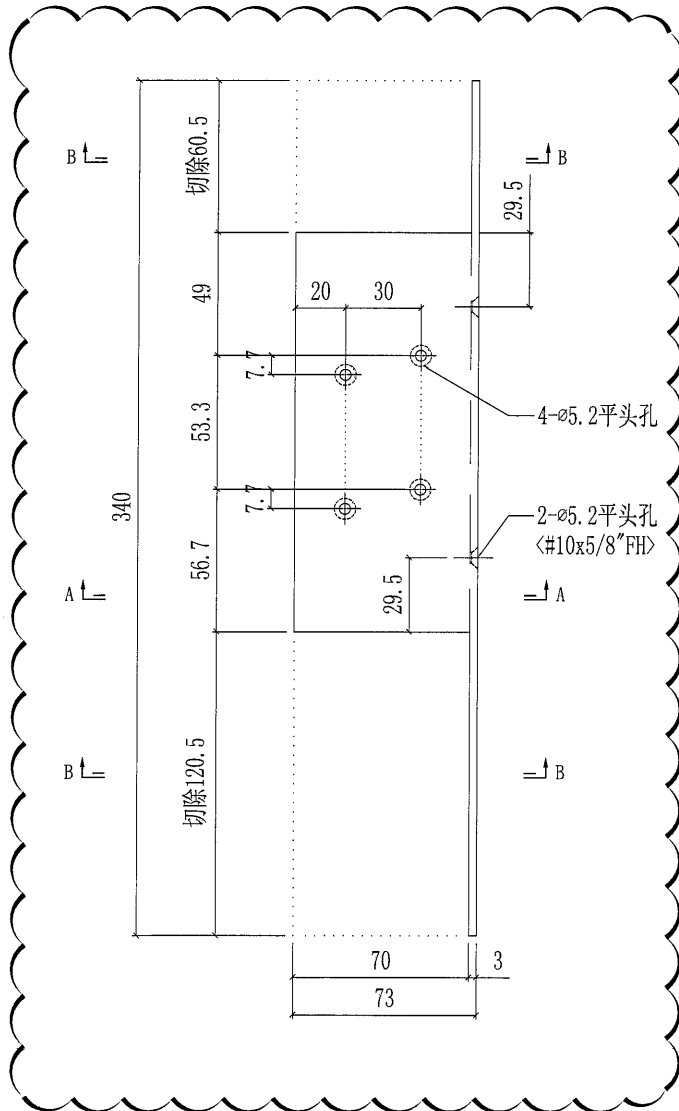

SECTION A-A

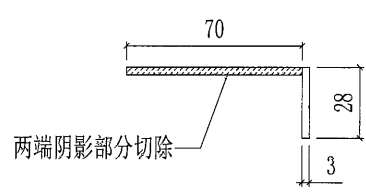

SECTION B-B



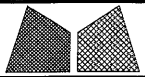


美特鋁質有限公司
MIDI Aluminium Fabricator Ltd.

工程號	J851	類別		物料號	-
地盘	青衣190	制圖	W. E. X	2020-05-13	圖號 AV-UP04R
修改 A	-	採用工廠	✓	地盤	
日期 11/09	-	材料颜色	-	图纸名称	铝角加工图
				復核	-
				批准	-
				數量	-
				單件重量	- (KG)

26




部件编号	喷涂颜色	颜色编号	数量
AV-UP04RW-01	白色	TUC43350SC(ZH)-3	15

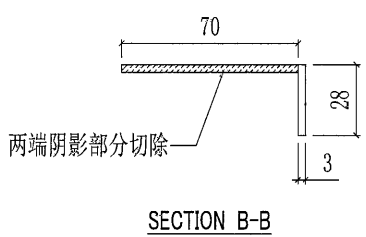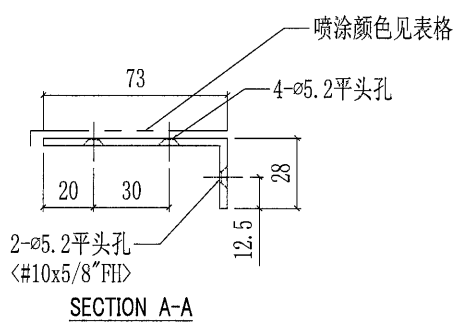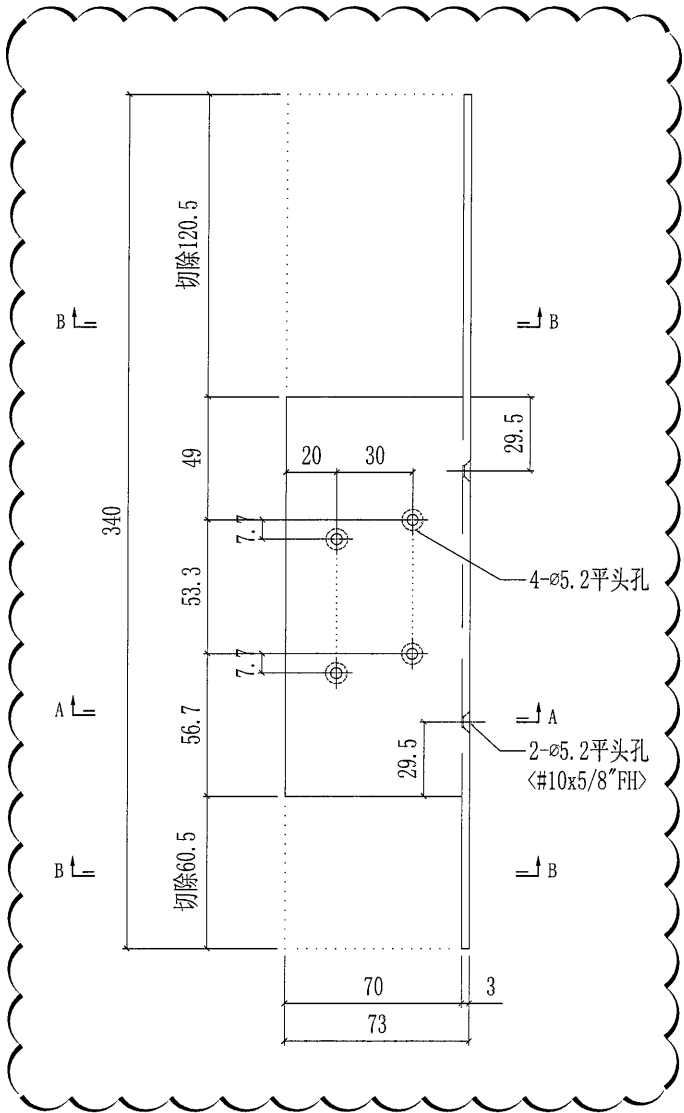

27

 美特铝质有限公司 MIDI Aluminium Fabricator Ltd.				工程號 J851 地盘 青衣190	類別 制圖 W. E. X	物料號 - 圖號 AV-UP05
修改 A 日期 11/09	採用工廠 <input checked="" type="checkbox"/> 地盤 材料颜色 -	图纸名称 铝角加工图 材料 3mm厚铝角	復核 - 批准 -	數量 - 單件重量 - (KG)		




部件编号	喷涂颜色	颜色编号	数量
AV-UP05G-01	深灰色	UCT534193SC-3	15

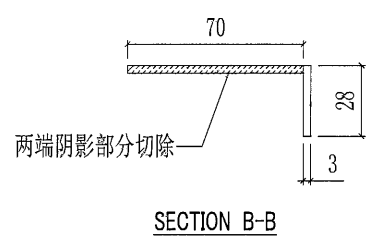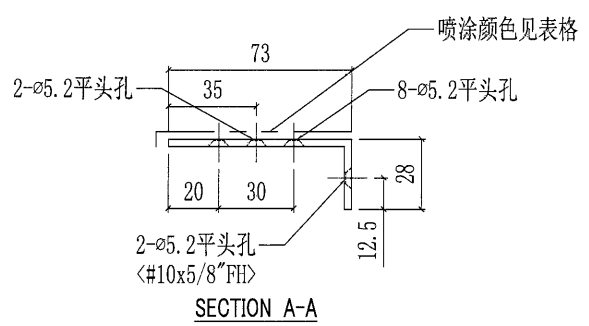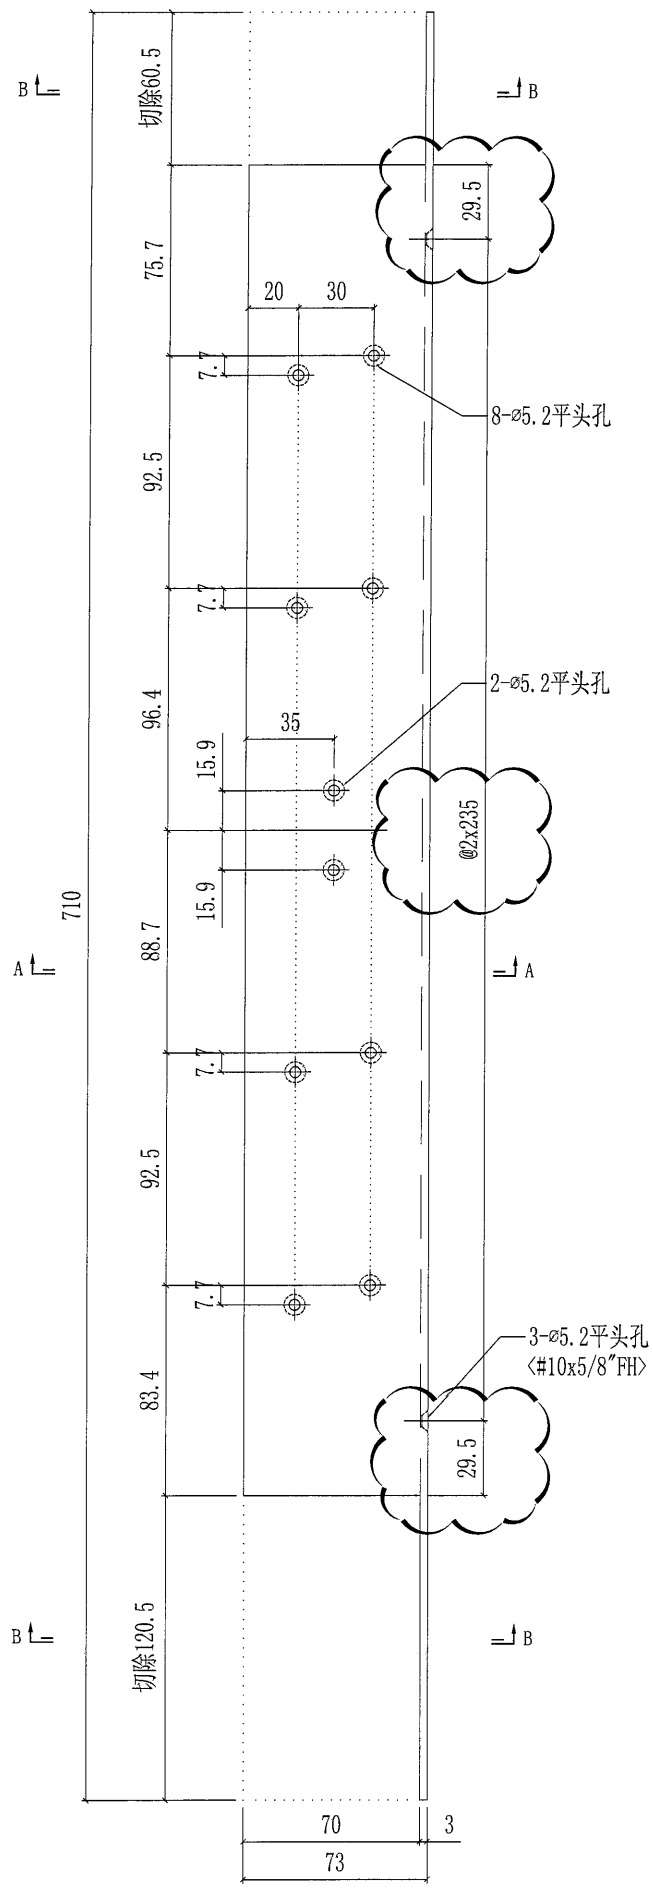


28

 美特鋁質有限公司 MIDI Aluminium Fabricator Ltd.				工程號	J851	類別		物料號	-	
修改	A	-	採用工廠	✓	地盤	制圖	W. E. X	2020-05-13	圖號	AV-UP06
日期	11/09	-	材料顏色	-		復核	-	-	數量	-
				图纸名称	铝角加工图	批准	-	-	單件重量	- (KG)
				材料	3mm厚铝角					

部件编号	喷涂颜色	颜色编号	数量
AV-UP06G-01	深灰色	UCT534193SC-3	1

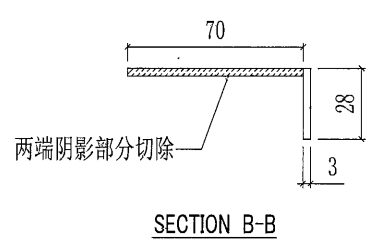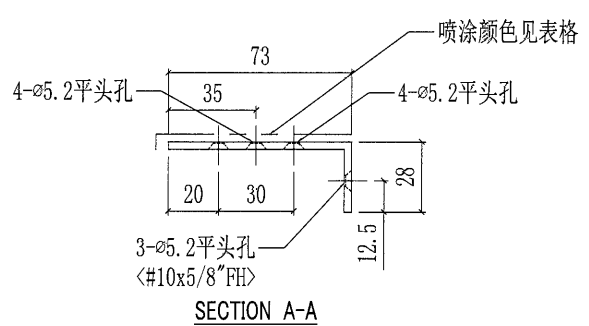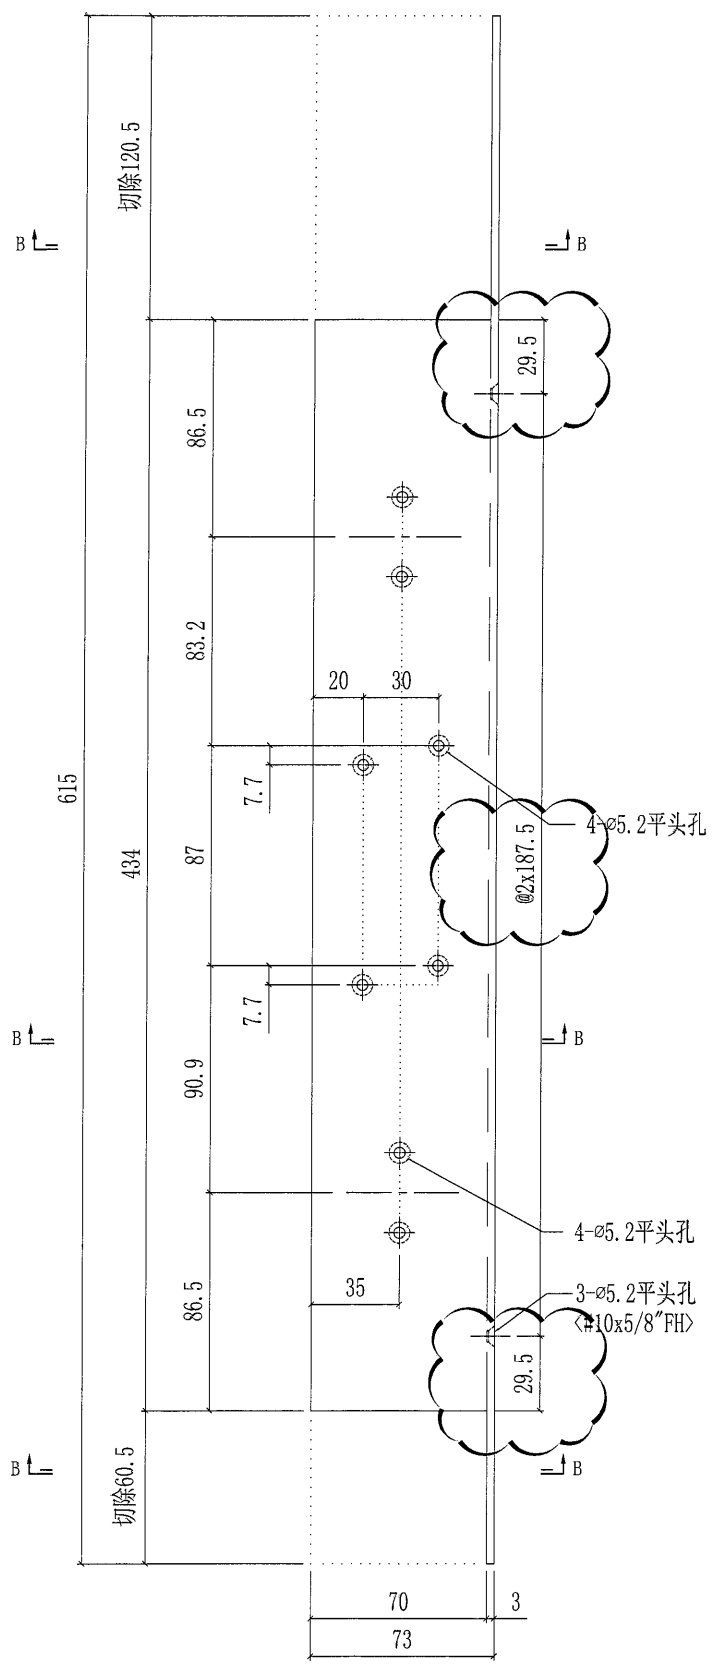


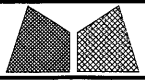


美特鋁質有限公司
MIDI Aluminium Fabricator Ltd.


工程號	J851	類別		物料號	-
地盘	青衣190	制圖	W. E. X	2020-05-13	圖號 AV-UP07
修改 A	-	採用工廠	✓	地盤	
日期 11/09	-	材料颜色	-	图纸名称	铝角加工图
		材料	3mm厚铝角	復核	-
				批准	-
				數量	-
				單件重量	- (KG)

29

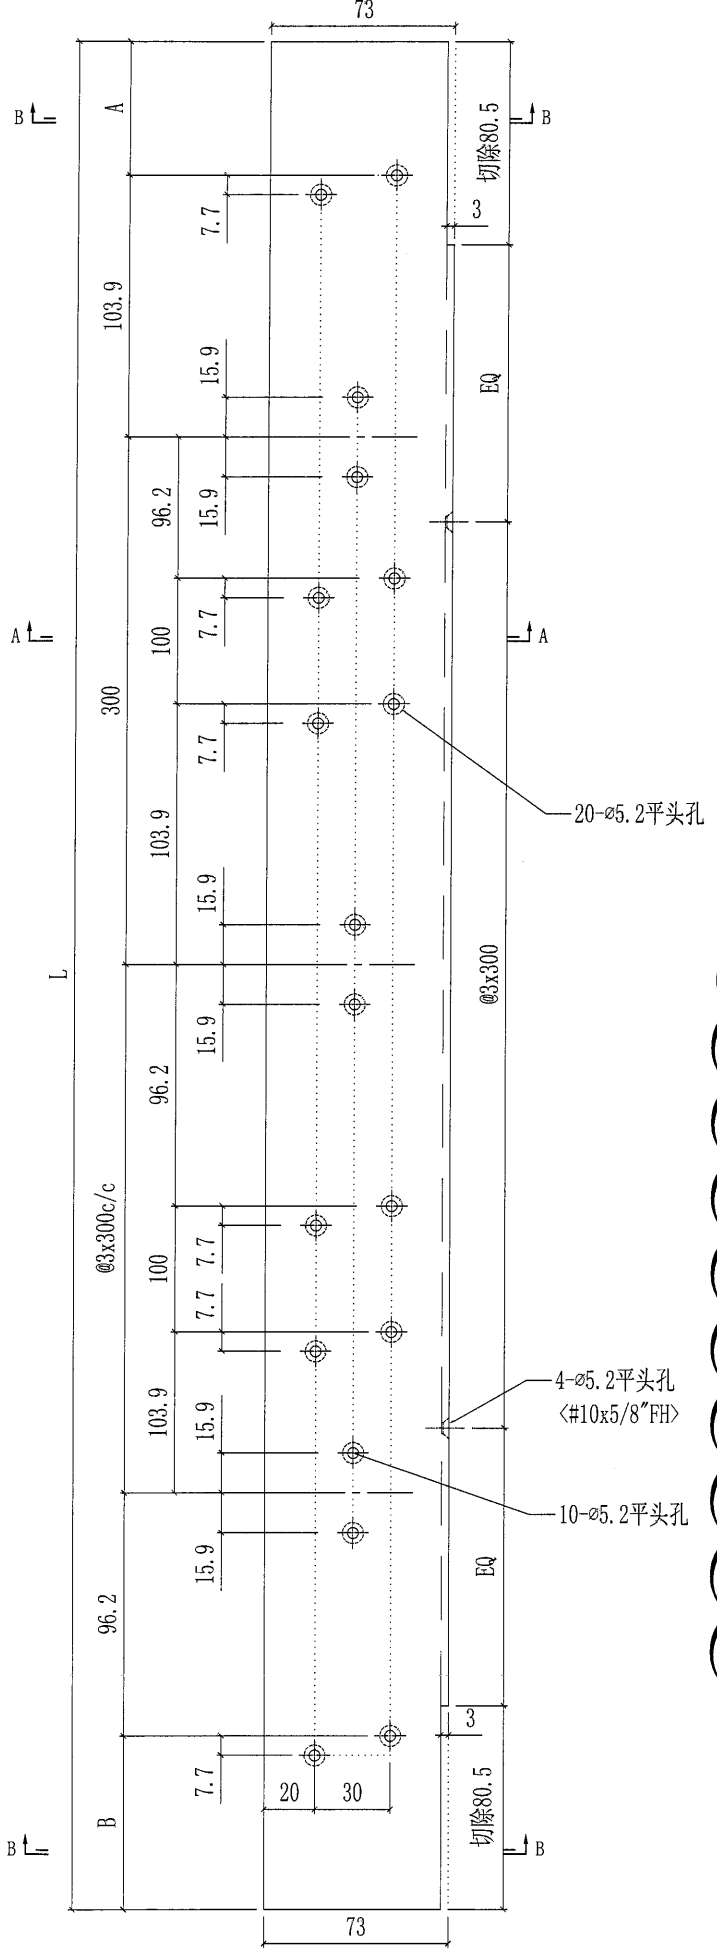

部件编号	L	A	B	喷涂颜色	颜色编号	数量
AV-UP07G-01	1513.5	52.9	60.6	深灰色	UCT534193SC-3	15
AV-UP07W-01	1513.5	52.9	60.6	白色	TUC43350SC(ZH)-3	15
AV-UP07G-02	1498.5	45.4	53.1	深灰色	UCT534193SC-3	15
AV-UP07W-02	1498.5	45.4	53.1	白色	TUC43350SC(ZH)-3	15
AV-UP07G-03	1493.5	42.9	50.6	深灰色	UCT534193SC-3	30

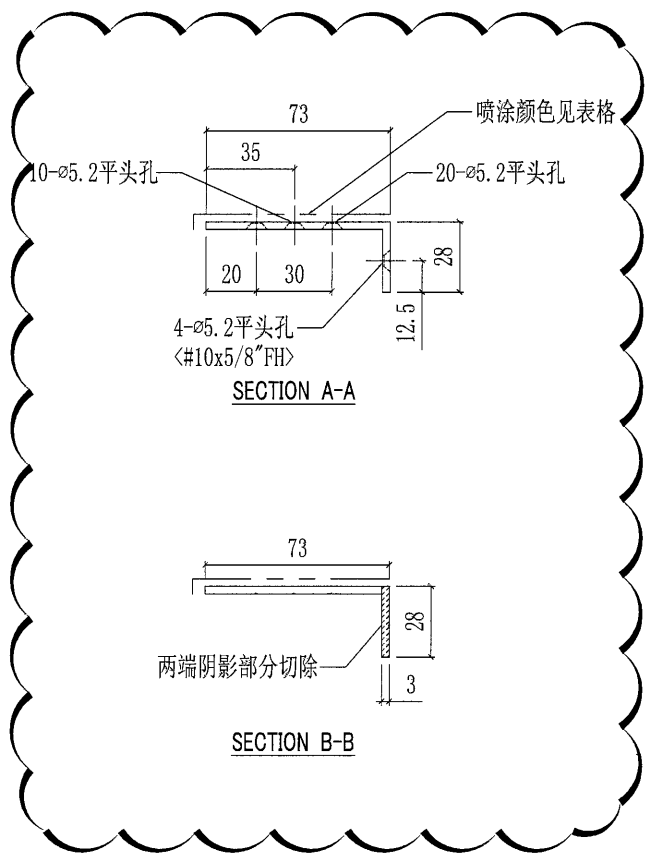


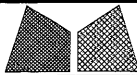



美特鋁質有限公司
MIDI Aluminium Fabricator Ltd.

工程號	J851	類別		物料號	-
地盘	青衣190	制圖	W. E. X	2020-05-13	圖號 AV-UP08
修改 A	-	採用工廠	✓	地盤	
日期	11/09	材料颜色	-	图纸名称	铝角加工图
				復核	-
				批准	-
				數量	-
				單件重量	- (KG)

30

部件编号	L	喷涂颜色	颜色编号	数量
AV-UP08G-01	1758.5	深灰色	UCT534193SC-3	15

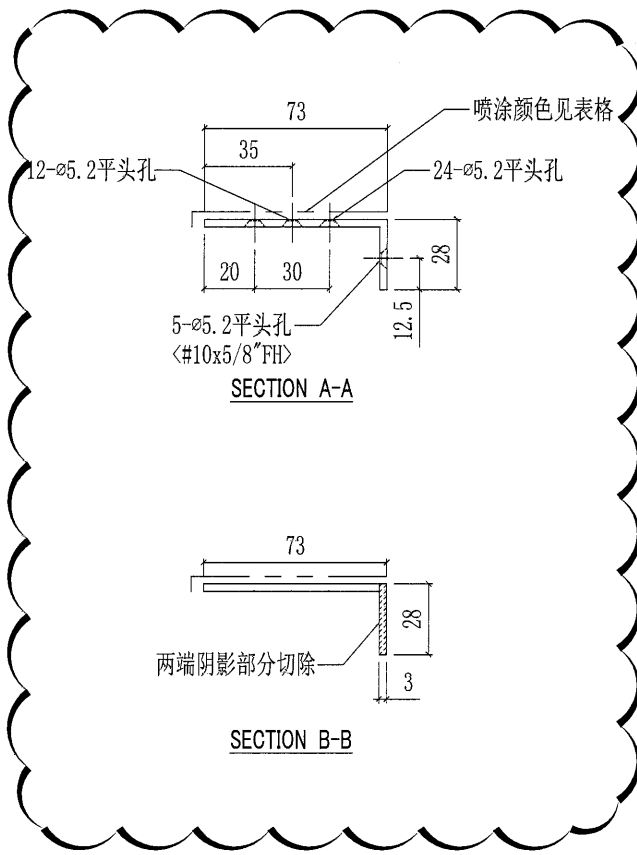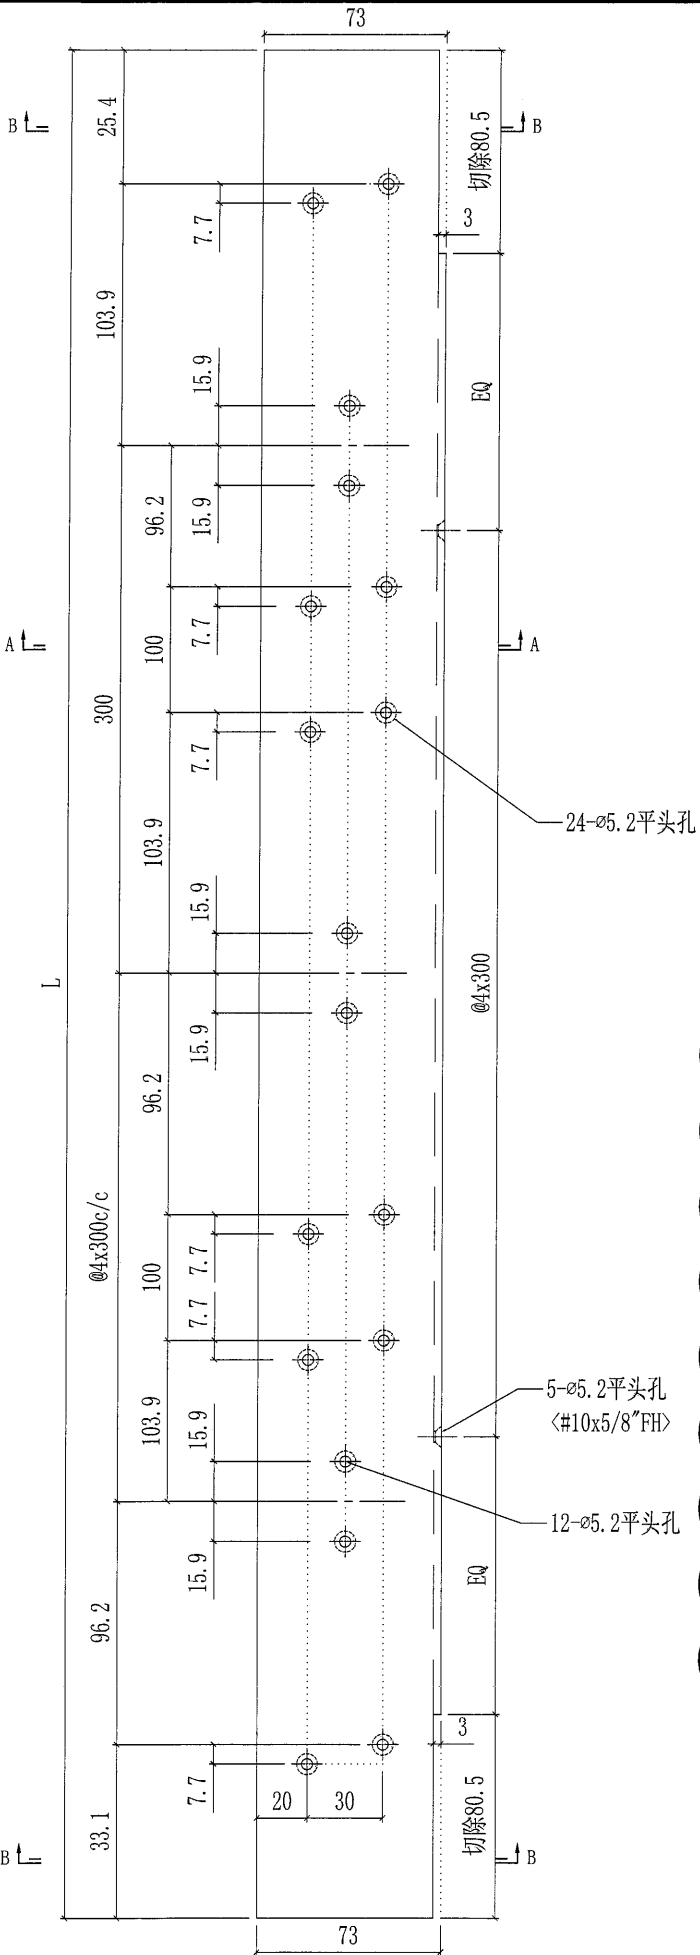


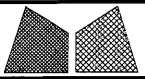


美特鋁質有限公司
MIDI Aluminium Fabricator Ltd.

工程號	J851	類別		物料號	-
地盘	青衣190	制圖	W. E. X	2020-05-13	圖號 AV-UP09
修改 A	-	採用工廠	✓	地盤	
日期 11/09	-	材料颜色	-	图纸名称	铝角加工图
				復核	-
				批准	-
				數量	-
				單件重量	- (KG)

31


部件编号	L	喷涂颜色	颜色编号	数量
AV-UP09G-01	1998.5	深灰色	UCT534193SC-3	1

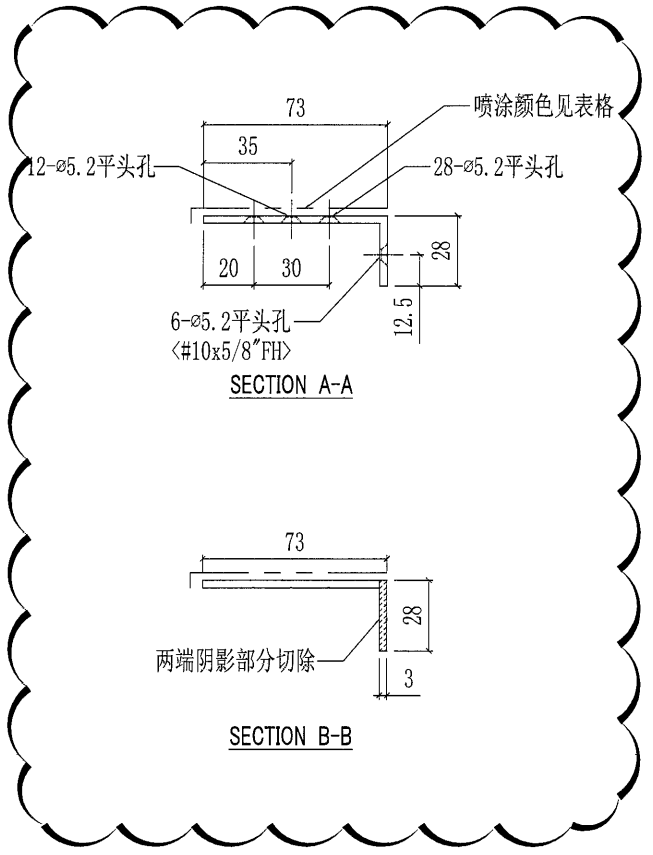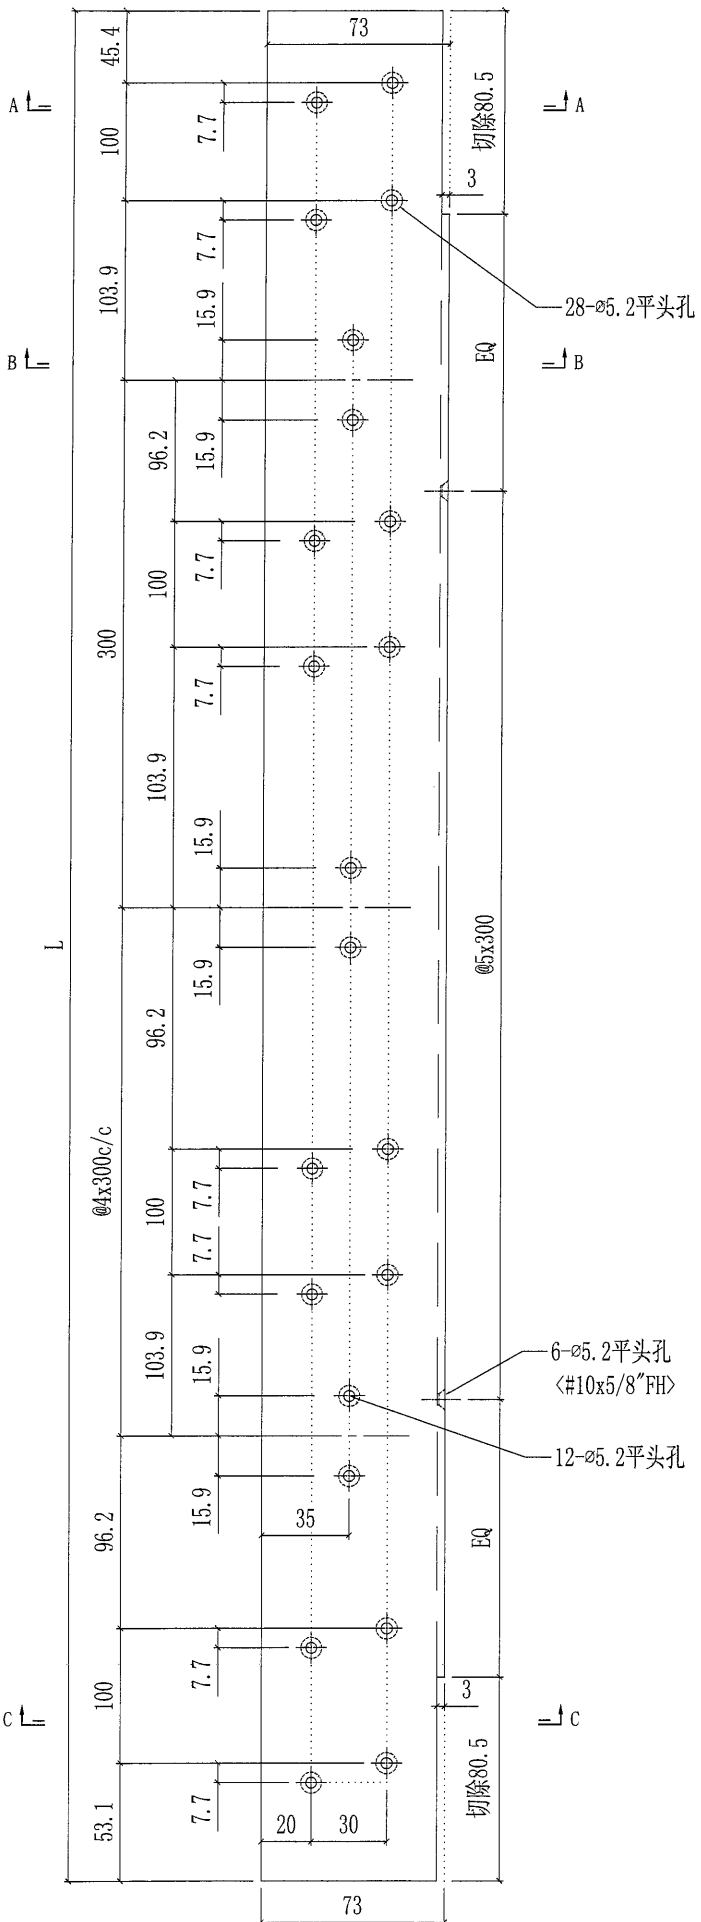

32

 美特鋁質有限公司 MIDI Aluminium Fabricator Ltd.				工程號 J851 地盘 青衣190 图纸名称 铝角加工图 材料 3mm厚铝角	類別 制圖 W.E.X 復核 - 批准 -	物料號 - 圖號 AV-UP11L 數量 - 單件重量 - (KG)
修改		-	採用工廠 ✓ 地盘			
日期		-	材料颜色 -			

部件编号	喷涂颜色	颜色编号	数量
AV-UP11LW-01	白色	TUC43350SC(ZH)-3	15


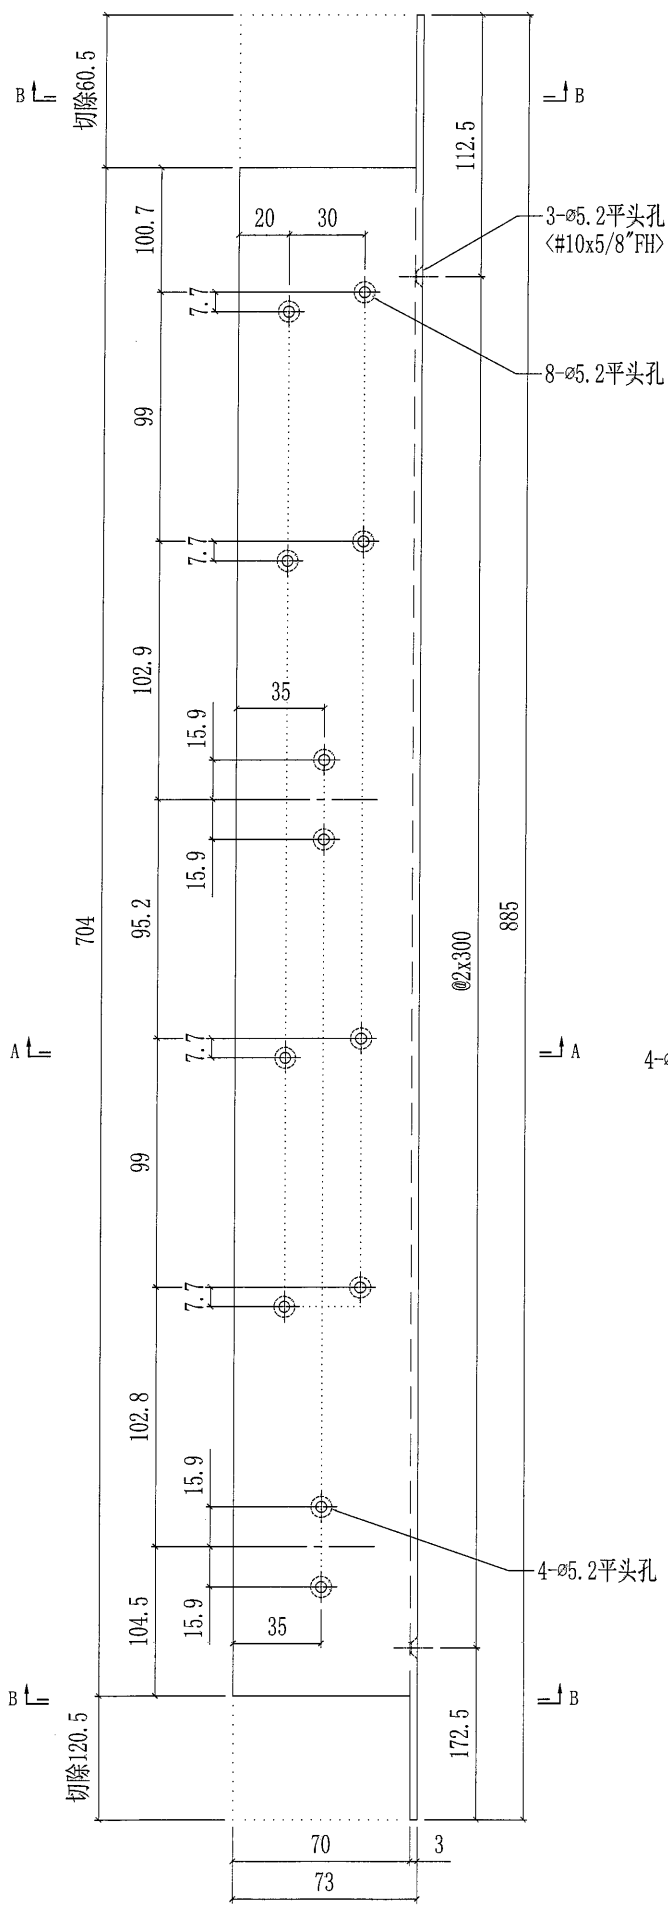



3- $\phi 5.2$ 平头孔
<#10x5/8"FH>

8- $\phi 5.2$ 平头孔

4- $\phi 5.2$ 平头孔

4- $\phi 5.2$ 平头孔

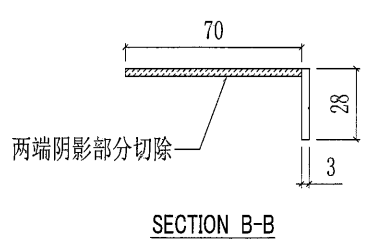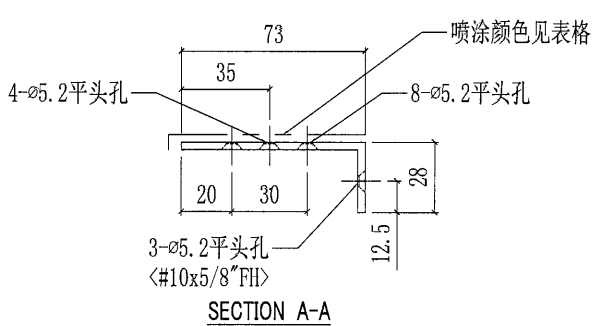



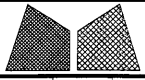



美特鋁質有限公司
MIDI Aluminium Fabricator Ltd.

工程號	J851	類別		物料號	-
地盘	青衣190	制圖	W. E. X	2020-05-13	圖號 AV-UP11R
修改	-	採用工廠	✓	地盤	
日期	-	材料顏色	-	材料	3mm厚铝板
图纸名称	铝角加工图	復核	-	-	數量 -
		批准	-	-	單件重量 - (KG)

33

部件编号	喷涂颜色	颜色编号	数量
AV-UP11RW-01	白色	TUC43350SC(ZH)-3	15

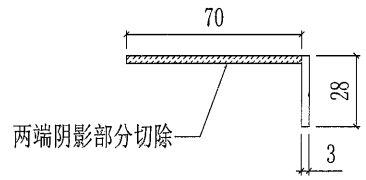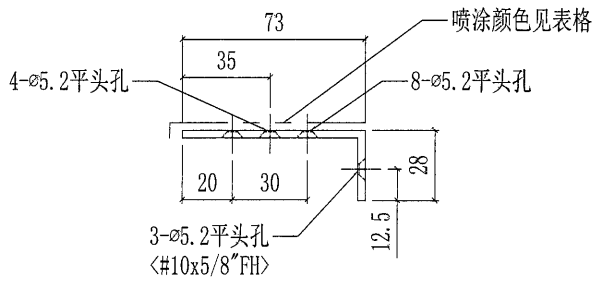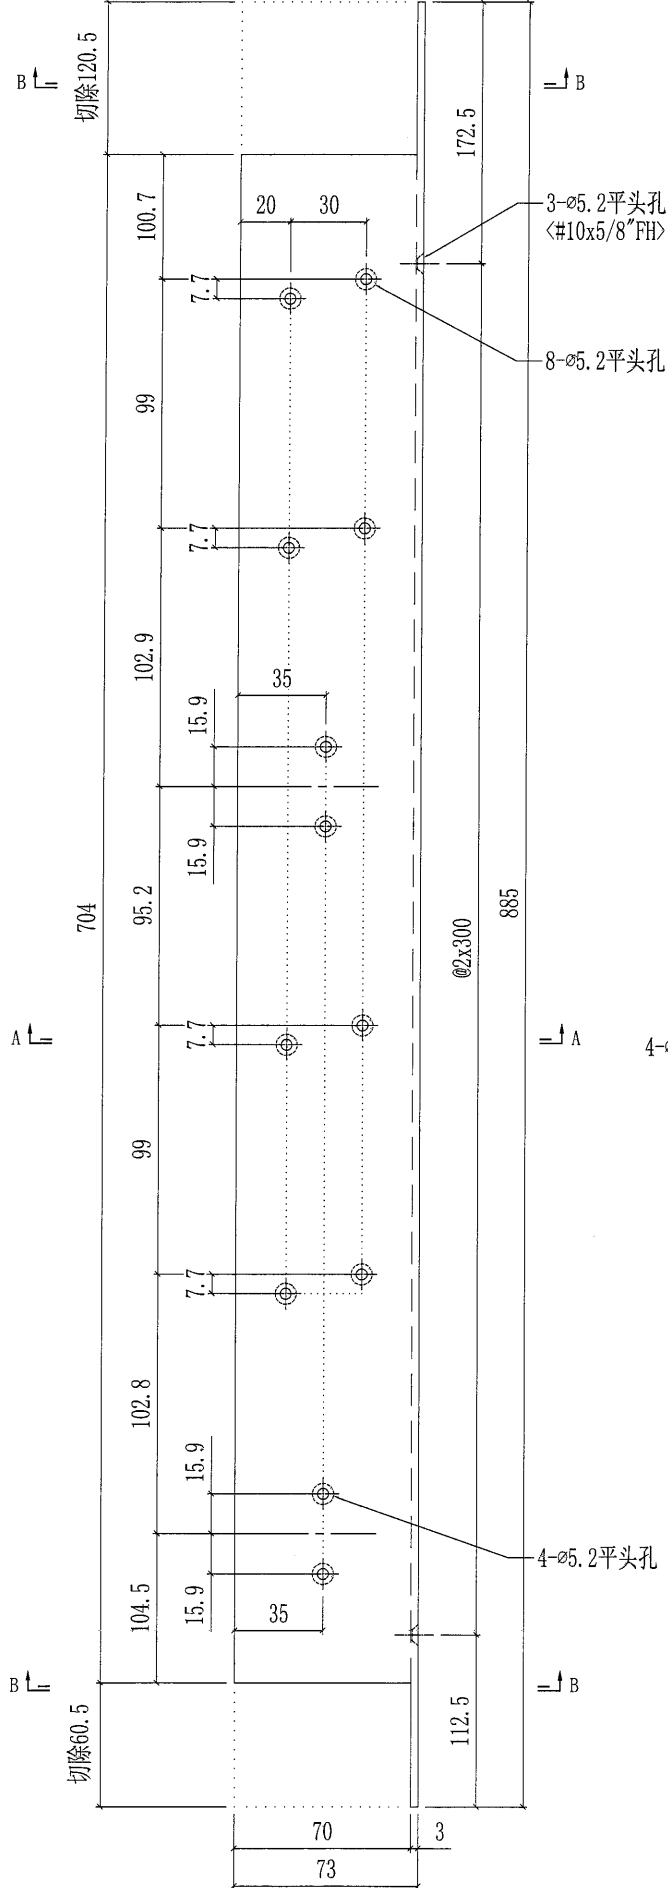


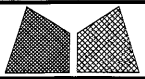



美特鋁質有限公司
MIDI Aluminium Fabricator Ltd.

工程號	J851	類別		物料號	-
地盘	青衣190	制圖	W. E. X	2020-05-13	圖號 X85795-01
修改	A	採用工廠	✓	地盤	
日期	11/09	材料颜色	-	材料	X85795
图纸名称	铝型材加工图	復核	-	數量	-
		批准	-	單件重量	- (KG)

34

部件编号	颜色	颜色编号	数量
X85795-01G-01	深灰色	UCT534193SC-3	736
X85795-01W-01	白色	TUC43350SC(ZH)-3	945

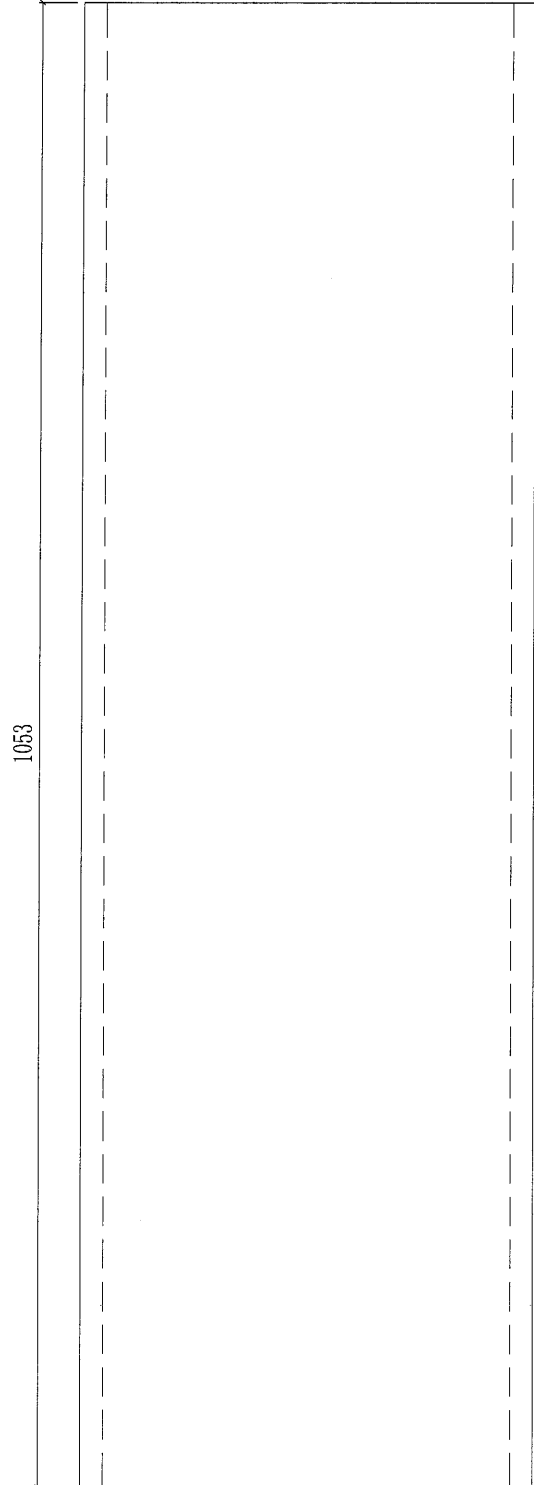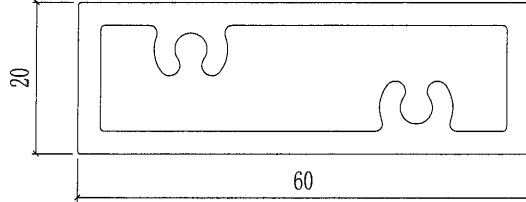


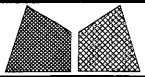



美特鋁質有限公司
MIDI Aluminium Fabricator Ltd.

工程號	J851	類別		物料號	-
地盘	青衣190	制圖	W. E. X	2020-05-13	圖號 X85796-01
修改	-	採用工廠	✓	地盤	
日期	-	材料颜色	-		
图纸名称	铝型材加工图	復核	-	-	數量 -
材料	X85796	批准	-	-	單件重量 - (KG)


35

部件编号	颜色	颜色编号	数量
X85796-01G-01	深灰色	UCT534193SC-3	323
X85796-01W-01	白色	TUC43350SC(ZH)-3	420

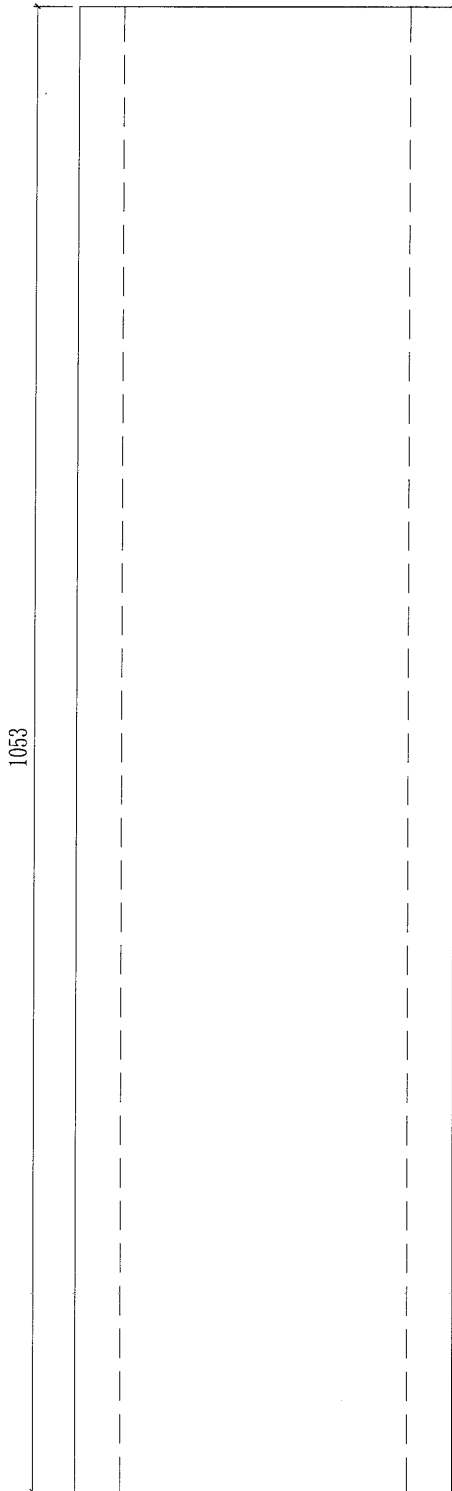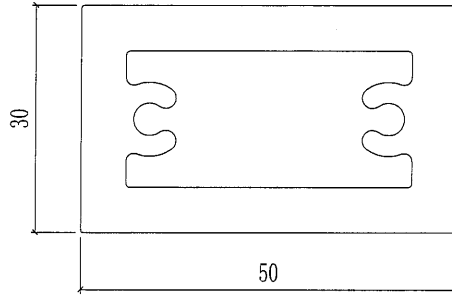


 美特鋁質有限公司 MIDI Aluminium Fabricator Ltd.				工程號	J851	類別		物料號	-	
				地盘	青衣190	制圖	W. E. X	2020-04-16	圖號	UP-A01L
修改	A	B	-	採用工廠	✓	地盤	圖紙名稱	格柵玉組裝圖	復核	-
日期	27/07	25/09	-	材料顏色	-	材料	-	批准	-	數量
									單件重量	- (KG)

部件编号	颜色	数量
UP-A01LG	深灰色	15
UP-A01LW	白色	15


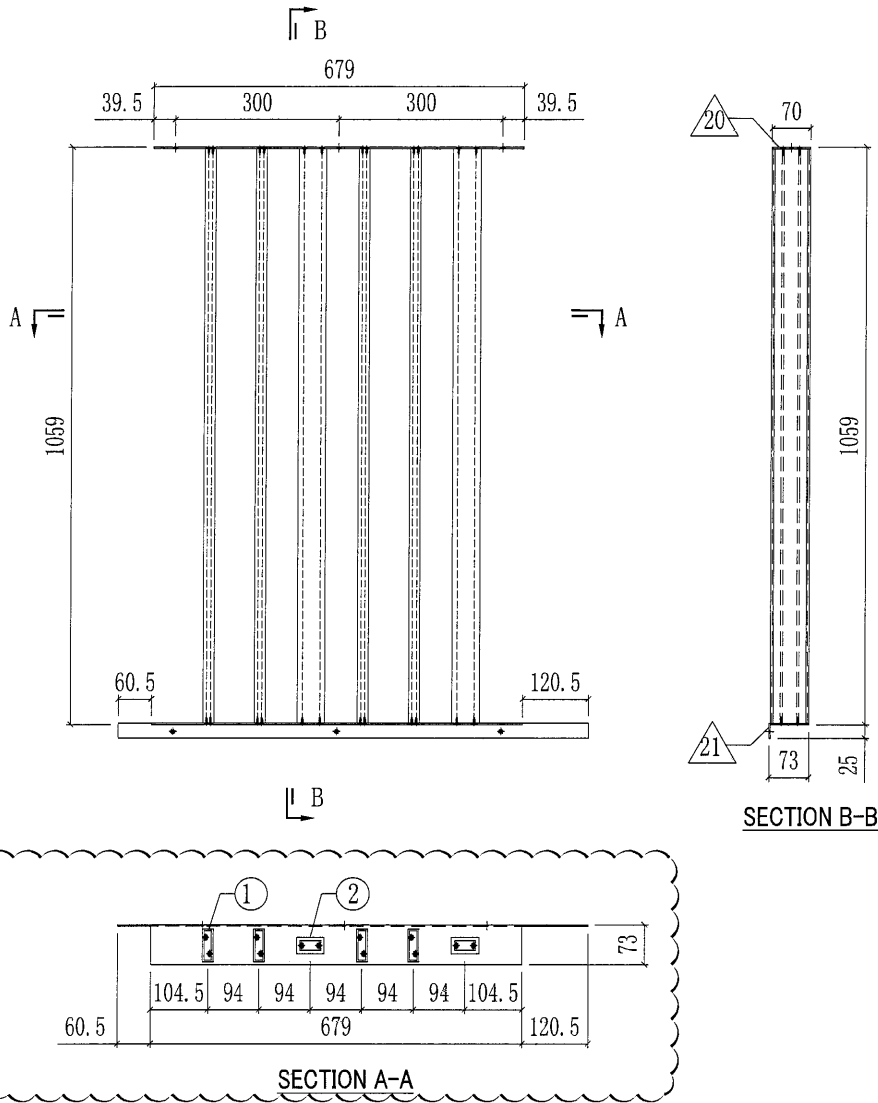


UP-A01LW (白色) 部件清单			
○ ALUM. EXTRUSION			
ITEM	FAB. DWG NO.	LENGTH	QTY
1	X85795-01W-01	1053	4
2	X85796-01W-01	1053	2
◇ OTHERS (ALUM. & G.M.S. PARTS)			
ITEM	FAB. DWG NO.	LENGTH (MM)	QTY
20	AL-UP01LW-01	679	1
	3mm THK. ALUM. PLATE		
21	AV-UP01LW-01	860	1
	3mm THK. ALUM. ANGLE		


UP-A01LG (深灰色) 部件清单			
○ ALUM. EXTRUSION			
ITEM	FAB. DWG NO.	LENGTH	QTY
1	X85795-01G-01	1053	4
2	X85796-01G-01	1053	2
◇ OTHERS (ALUM. & G.M.S. PARTS)			
ITEM	FAB. DWG NO.	LENGTH (MM)	QTY
20	AL-UP01LG-01	679	1
	3mm THK. ALUM. PLATE		
21	AV-UP01LG-01	860	1
	3mm THK. ALUM. ANGLE		

 美特鋁質有限公司 MIDI Aluminium Fabricator Ltd.				工程號	J851	類別		物料號	-	
				地盘	青衣190	制圖	W. E. X	2020-04-16	圖號	UP-A01R
修改	A	B	-	採用工廠	✓	地盘			數量	-
日期	27/07	25/09	-	材料顏色	-	材料	-		單件重量	- (KG)

部件编号	颜色	数量
UP-A01RG	深灰色	15
UP-A01RW	白色	15

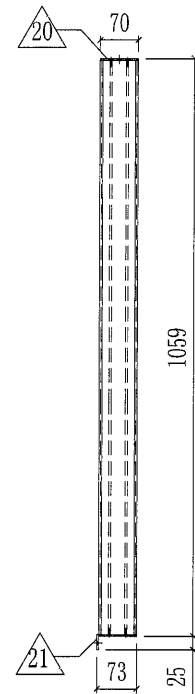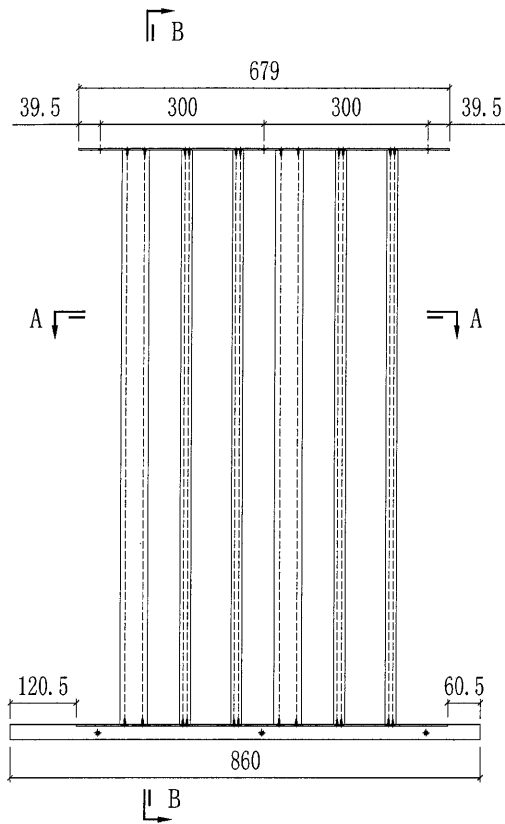


SECTION B-B

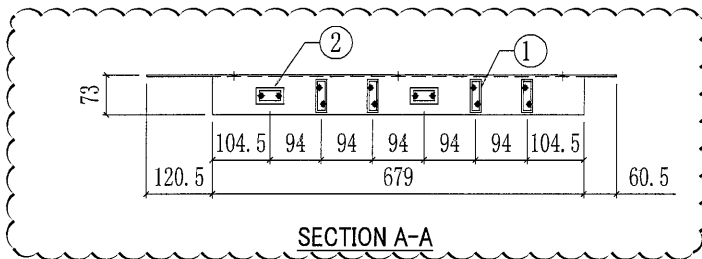



SECTION A-A

UP-A01RW (白色) 部件清单			
○ ALUM. EXTRUSION			
ITEM	FAB. DWG NO.	LENGTH	QTY
1	X85795-01W-01	1053	4
2	X85796-01W-01	1053	2
◇ OTHERS (ALUM. & G.M.S. PARTS)			
ITEM	FAB. DWG NO.	LENGTH (MM)	QTY
20	AL-UPO1RW-01	679	1
	3mm THK. ALUM. PLATE		
21	AV-UPO1RW-01	860	1
	3mm THK. ALUM. ANGLE		


UP-A01RG (深灰色) 部件清单			
○ ALUM. EXTRUSION			
ITEM	FAB. DWG NO.	LENGTH	QTY
1	X85795-01G-01	1053	4
2	X85796-01G-01	1053	2
◇ OTHERS (ALUM. & G.M.S. PARTS)			
ITEM	FAB. DWG NO.	LENGTH (MM)	QTY
20	AL-UPO1RG-01	679	1
	3mm THK. ALUM. PLATE		
21	AV-UPO1RG-01	860	1
	3mm THK. ALUM. ANGLE		

 美特鋁質有限公司 MIDI Aluminium Fabricator Ltd.				工程號	J851	類別		物料號	-		
				地盘	青衣190	制圖	W. E. X	2020-04-16	圖號	UP-A03L	
修改	A	B	-	採用工廠	✓ 地盤	图纸名称	格栅玉组装图	復核	-	數量	-
日期	27/07	11/09	-	材料颜色	-	材料	-	批准	-	單件重量	- (KG)

部件编号	颜色	数量
UP-A03LG	深灰色	15
UP-A03LW	白色	

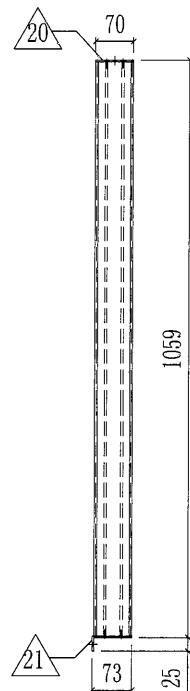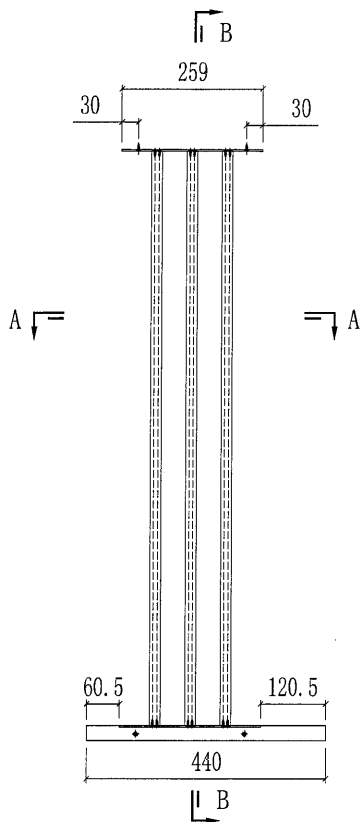

SECTION B-B

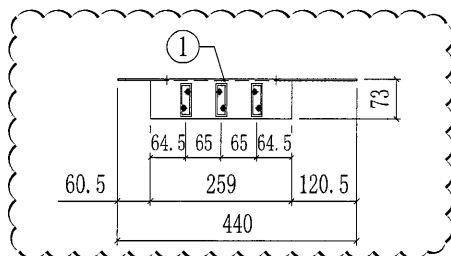


SECTION A-A

~~UP-A03LW (白色) 部件清单~~



○ ALUM. EXTRUSION			
ITEM	FAB. DWG NO.	LENGTH	QTY
1	X85795-01W-01	1053	3
◇ OTHERS (ALUM. & G.M.S. PARTS)			
ITEM	FAB. DWG NO.	LENGTH	QTY
20	AL-UPO3W-01	259	1
	3mm THK. ALUM. PLATE		
21	AV-UPO3LW-01	440	1
	3mm THK. ALUM. ANGLE		

UP-A03LG (深灰色) 部件清单


○ ALUM. EXTRUSION			
ITEM	FAB. DWG NO.	LENGTH	QTY
1	X85795-01G-01	1053	3
◇ OTHERS (ALUM. & G.M.S. PARTS)			
ITEM	FAB. DWG NO.	LENGTH	QTY
20	AL-UPO3G-01	259	1
	3mm THK. ALUM. PLATE		
21	AV-UPO3LG-01	440	1
	3mm THK. ALUM. ANGLE		

 美特鋁質有限公司 MIDI Aluminium Fabricator Ltd.				工程號	J851	類別		物料號	-			
				地盘	青衣190	制圖	W. E. X	2020-04-16	圖號	UP-A03R		
修改	A	B	-	採用工廠	✓ 地盘	图纸名称	格栅玉组装图	復核	-	-	數量	-
日期	27/07	11/09	-	材料颜色	-	材料	-	批准	-	-	單件重量	- (KG)

部件编号	颜色	数量
UP-A03RW	白色	15

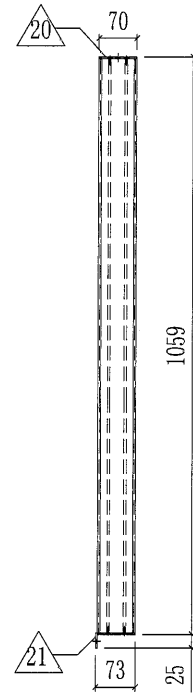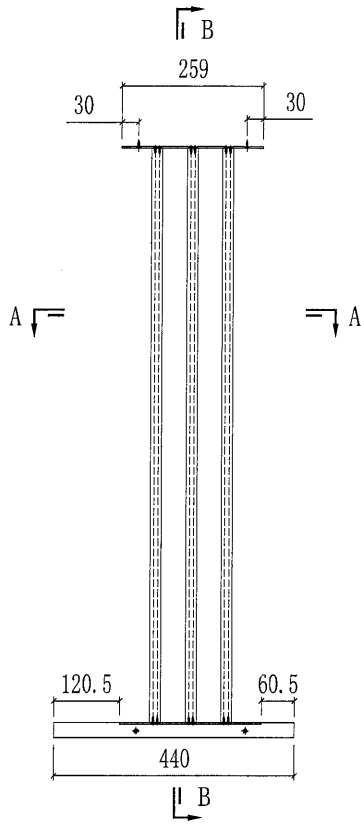

SECTION B-B

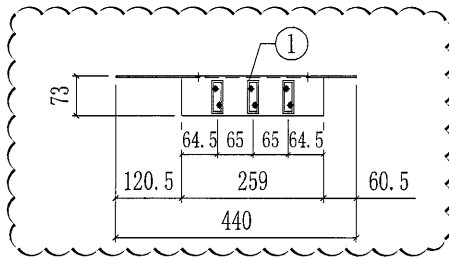

SECTION A-A

UP-A03RW (白色) 部件清单

○ ALUM. EXTRUSION


ITEM	FAB. DWG NO.	LENGTH	QTY
1	X85795-01W-01	1053	3

◇ OTHERS (ALUM. & G.M.S. PARTS)

ITEM	FAB. DWG NO.	LENGTH	QTY
20	AL-U03W-01	259	1
	3mm THK. ALUM. PLATE		
21	AV-U03RW-01	440	1
	3mm THK. ALUM. ANGLE		

美特鋁質有限公司 MIDI Aluminium Fabricator Ltd.				工程號	J851	類別		物料號	-				
				地盘	青衣190	制圖	W. E. X	2020-04-16	圖號	UP-A04L			
修改	A	B	-	採用工廠	✓	地盘	图纸名称	格栅玉组装图	復核	-	-	數量	-
日期	27/07	11/09	-	材料颜色	-	材料	-	批准	-	-	單件重量	-	(KG)


部件编号	颜色	数量
UP-A04LW	白色	15

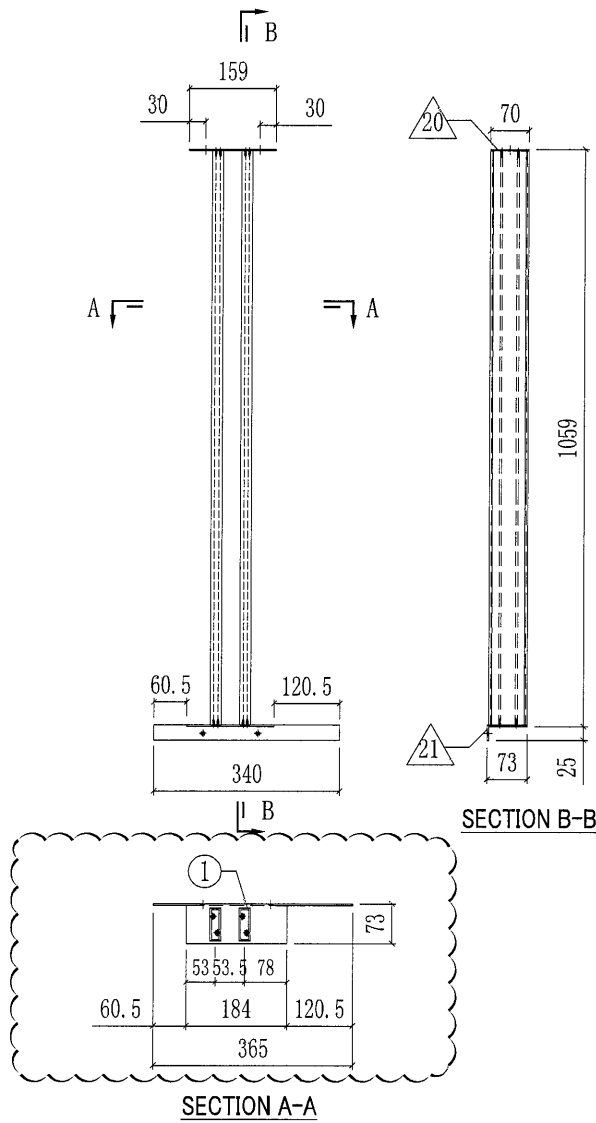

UP-A04LW(白色) 部件清单			
○ ALUM. EXTRUSION			
ITEM	FAB. DWG NO.	LENGTH	QTY
1	X85795-01W-01	1053	2
◇ OTHERS (ALUM. & G.M.S. PARTS)			
ITEM	FAB. DWG NO.	LENGTH	QTY
20	AL-UPO4W-01 3mm THK. ALUM. PLATE	159	1
21	AV-UPO4LW-01 3mm THK. ALUM. ANGLE	340	1

美特鋁質有限公司 MIDI Aluminium Fabricator Ltd.				工程號	J851	類別		物料號	-	
				地盘	青衣190	制圖	W. E. X	2020-04-16	圖號	UP-A04R
修改	A	B	-	採用工廠	✓	地盘	图纸名称	格栅玉组装图	復核	-
日期	27/07	11/09	-	材料颜色	-		材料	-	批准	-
								數量	-	
								單件重量	- (KG)	

部件编号	颜色	数量
UP-A04RW	白色	15

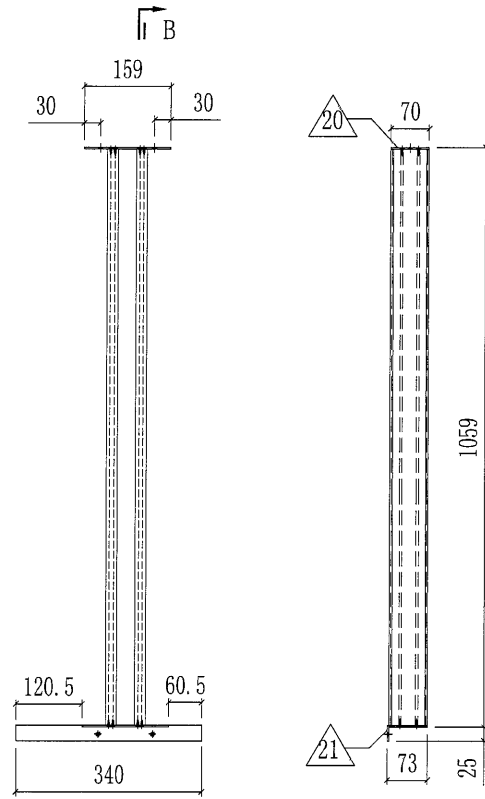

SECTION B-B



SECTION A-A

UP-A04RG (白色) 部件清单			
○ ALUM. EXTRUSION			
ITEM	FAB. DWG NO.	LENGTH	QTY
1	X85795-01W-01	1053	2
◇ OTHERS (ALUM. & G.M.S. PARTS)			
ITEM	FAB. DWG NO.	LENGTH	QTY
20	AL-UPO4W-01	159	1
	3mm THK. ALUM. PLATE		
21	AV-UPO4RW-01	340	1
	3mm THK. ALUM. ANGLE		


42

 美特鋁質有限公司 MIDI Aluminium Fabricator Ltd.			工程號 J851 地盘 青衣190	類別 制圖 W. E. X	物料號 - 2020-04-16	圖號 UP-A05
修改 A 日期 27/07	採用 工廠 材料 颜色	地盤 -	图纸名称 格栅玉组装图 材料 -	復核 - 批准 -	數量 - 單件重量 - (KG)	

部件编号	颜色	数量
UP-A05G	深灰色	15

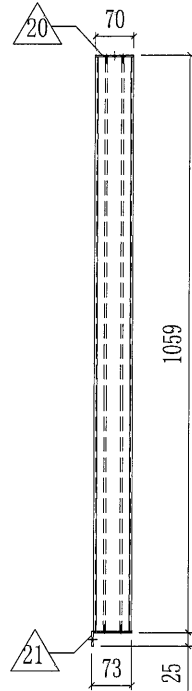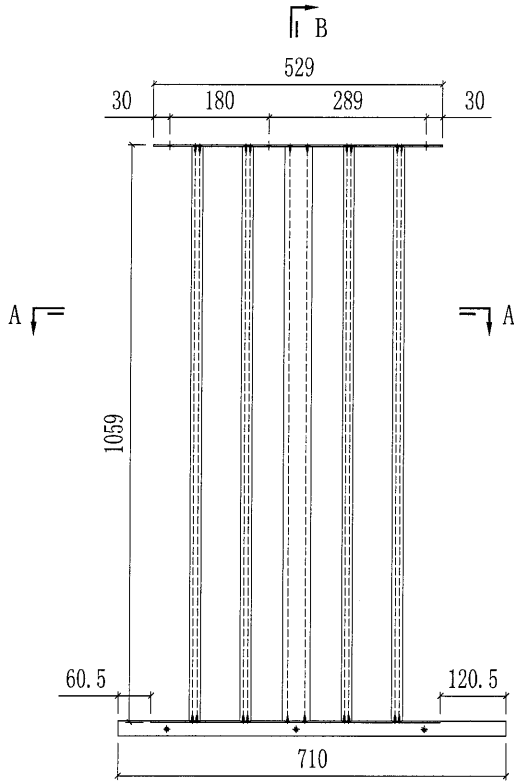

SECTION B-B

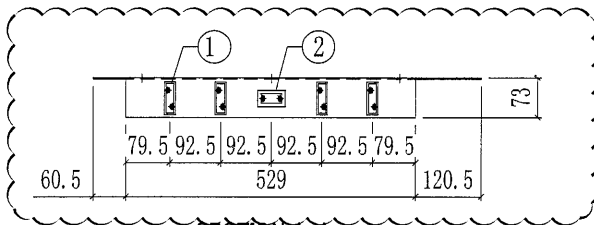

SECTION A-A



UP-A05G (深灰色) 部件清单

○ ALUM. EXTRUSION


ITEM	FAB. DWG NO.	LENGTH (MM)	QTY
1	X85795-01G-01	1053	4
2	X85796-01G-01	1053	1
◇ OTHERS (ALUM. & G.M.S. PARTS)			
ITEM	FAB. DWG NO.	LENGTH (MM)	QTY
20	AL-UP05G-01	529	1
	3mm THK. ALUM. PLATE		
21	AV-UP05G-01	710	1
	3mm THK. ALUM. ANGLE		

美特鋁質有限公司 MIDI Aluminium Fabricator Ltd.				工程號	J851	類別		物料號	-				
				地盘	青衣190	制圖	W. E. X	2020-04-16	圖號	UP-A06			
修改	A	B	-	採用工廠	✓	地盘	图纸名称	格栅玉组装图	復核	-	-	數量	-
日期	27/07	11/09	-	材料颜色	-		材料	-	批准	-	-	單件重量	- (KG)

部件编号	颜色	数量
UP-A06G	深灰色	15

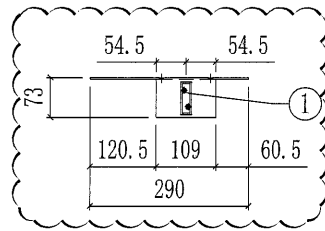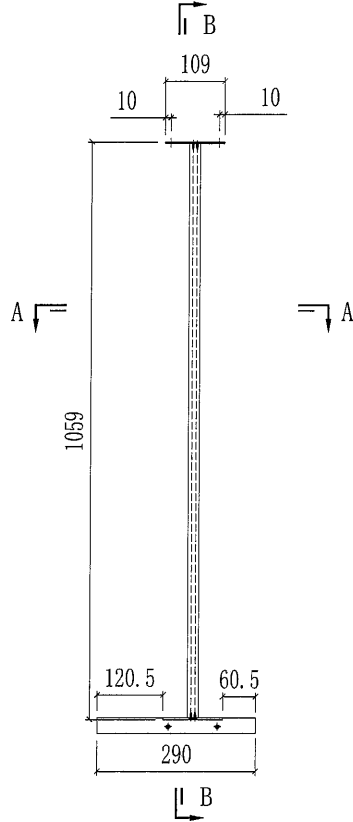

SECTION A-A

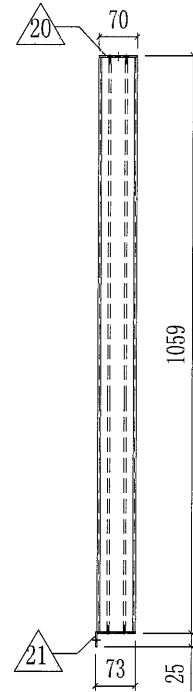



SECTION B-B

UP-A06G (深灰色) 部件清单			
○ ALUM. EXTRUSION			
ITEM	FAB. DWG NO.	LENGTH	QTY
1	X85795-01G-01	1053	1
◇ OTHERS (ALUM. & G.M.S. PARTS)			
ITEM	FAB. DWG NO.	LENGTH	QTY
20	AL-UPO2G-02	109	1
	3mm THK. ALUM. PLATE		
21	AV-UPO2RG-02	290	1
	3mm THK. ALUM. ANGLE		


44

 美特鋁質有限公司 MIDI Aluminium Fabricator Ltd.			工程號 J851 地盘 青衣190	類別 制圖 W. E. X	物料號 - 2020-04-16	圖號 UP-A07
修改 A 日期 27/07	-	採用工廠 ✓ 材料颜色 -	图纸名称 格栅玉组裝图 材料 -	復核 - 批准 -	-	數量 - 單件重量 - (KG)

部件编号	颜色	数量
UP-A07G	深灰色	1

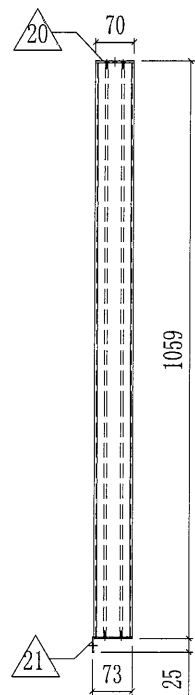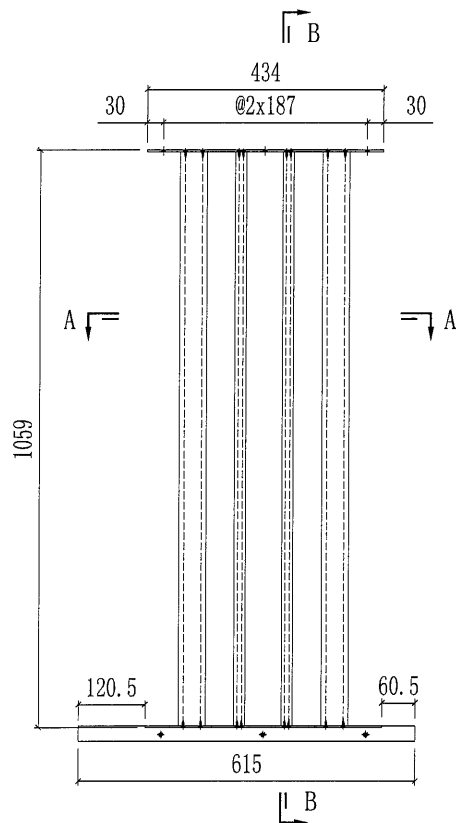


SECTION B-B

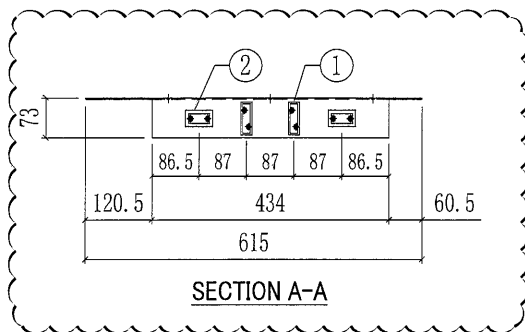


SECTION A-A

UP-A07G(深灰色) 部件清单			
○ ALUM. EXTRUSION			
ITEM	FAB. DWG NO.	LENGTH	QTY
1	X85795-01G-01	1053	2
2	X85796-01G-01	1053	2
◇ OTHERS (ALUM. & G.M.S. PARTS)			
ITEM	FAB. DWG NO.	LENGTH (MM)	QTY
20	AL-UP06G-01	434	1
	3mm THK. ALUM. PLATE		
21	AV-UP06G-01	615	1
	3mm THK. ALUM. ANGLE		

45

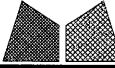 美特鋁質有限公司 MIDI Aluminium Fabricator Ltd.		工程號 J851 地盤 青衣190	類別 制圖 W. E. X	物料號 - 2020-04-16	圖號 UP-A08
修改 A B - 日期 27/07/11/09	採用工廠 ✓ 材料颜色 -	地盤 材料 -	图纸名称 格栅玉组装图 復核 - 批准 -	數量 - 單件重量 - (KG)	

部件编号	颜色	数量
UP-A08G	深灰色	15
UP-A08W	白色	15

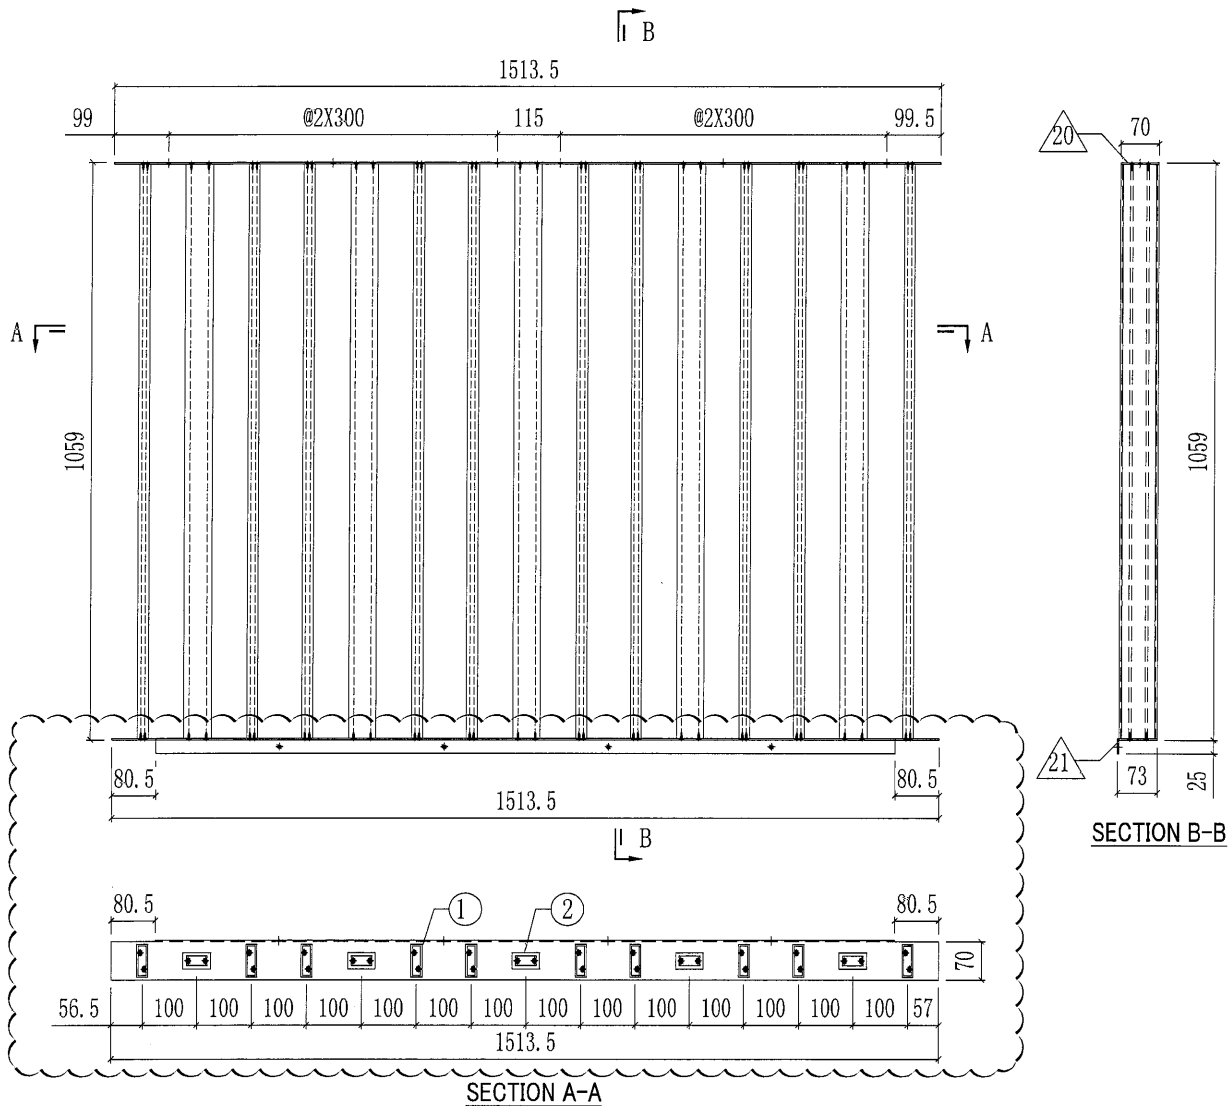


UP-A08W(白色) 部件清单			
○ ALUM. EXTRUSION			
ITEM	FAB. DWG NO.	LENGTH	QTY
1	X85795-01W-01	1053	10
2	X85796-01W-01	1053	5
◇ OTHERS (ALUM. & G.M.S. PARTS)			
ITEM	FAB. DWG NO.	LENGTH (MM)	QTY
20	AL-UP07W-01	1513.5	1
	3mm THK. ALUM. PLATE		
21	AV-UP07W-01	1513.5	1
	3mm THK. ALUM. ANGLE		

UP-A08G(深灰色) 部件清单			
○ ALUM. EXTRUSION			
ITEM	FAB. DWG NO.	LENGTH	QTY
1	X85795-01G-01	1053	10
2	X85796-01G-01	1053	5
◇ OTHERS (ALUM. & G.M.S. PARTS)			
ITEM	FAB. DWG NO.	LENGTH (MM)	QTY
20	AL-UP07G-01	1513.5	1
	3mm THK. ALUM. PLATE		
21	AV-UP07G-01	1513.5	1
	3mm THK. ALUM. ANGLE		

46

 美特鋁質有限公司 MIDI Aluminium Fabricator Ltd.		工程號 J851 地盘 青衣190	類別 制圖 W. E. X	物料號 - 2020-04-16	圖號 UP-A09
修改 A B - 日期 27/07 11/09 -	採用工廠 ✓ 材料颜色 -	图纸名称 格栅玉组装图 材料 -	復核 - 批准 -	數量 - 單件重量 - (KG)	

部件编号	颜色	数量
UP-A09G	深灰色	15
UP-A09W	白色	15

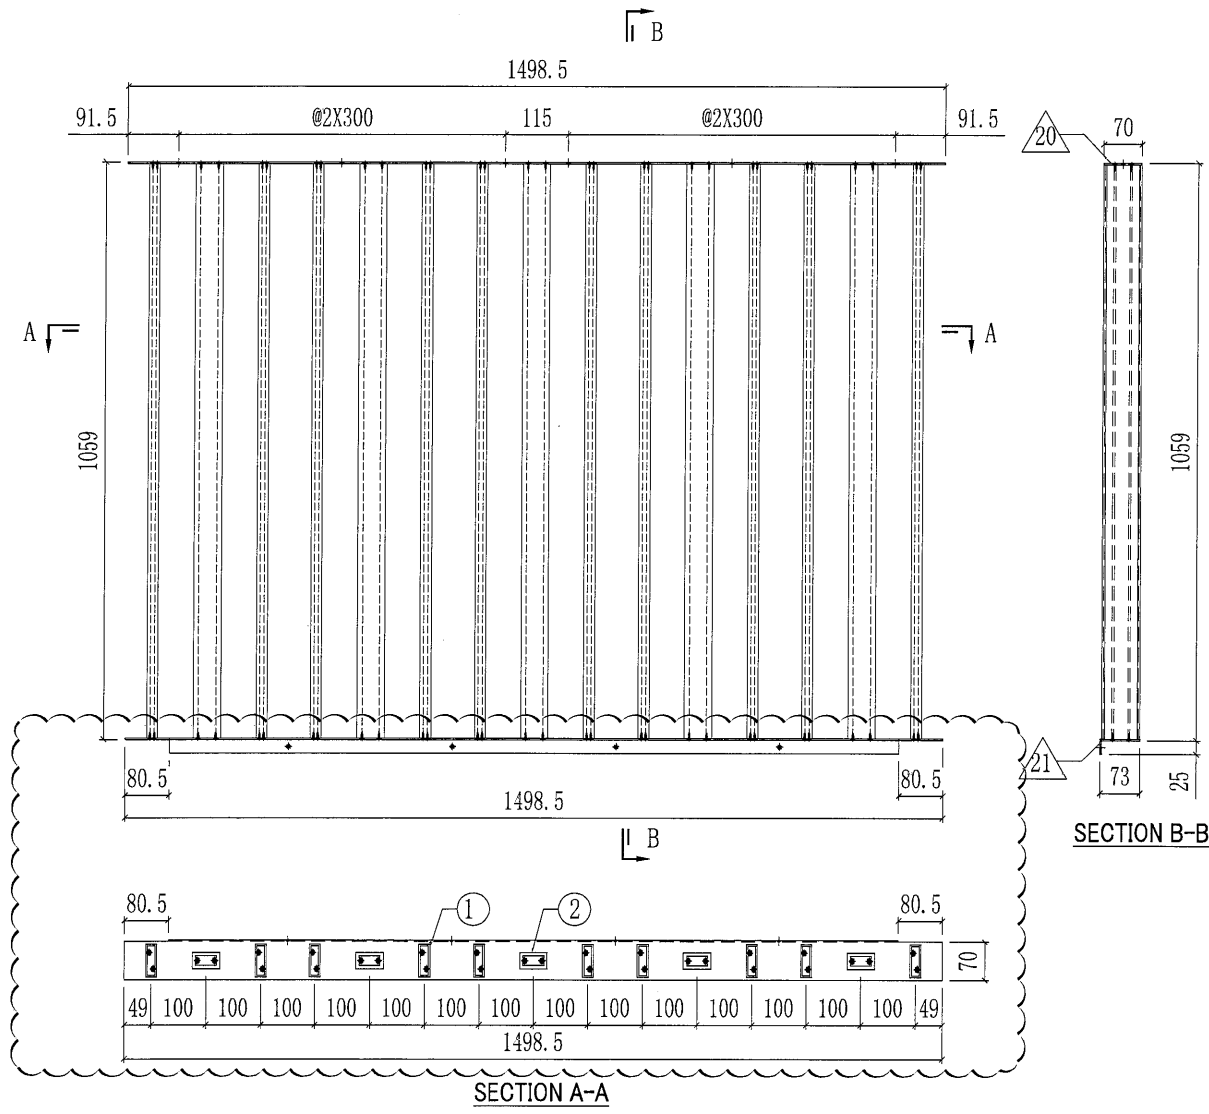

UP-A09W(白色) 部件清单

○ ALUM. EXTRUSION

ITEM	FAB. DWG NO.	LENGTH	QTY
1	X85795-01W-01	1053	10
2	X85796-01W-01	1053	5

◇ OTHERS (ALUM. & G.M.S. PARTS)

ITEM	FAB. DWG NO.	LENGTH (MM)	QTY
20	AL-UP07W-02	1498.5	1
	3mm THK. ALUM. PLATE		
21	AV-UP07W-02	1498.5	1
	3mm THK. ALUM. ANGLE		

UP-A09G(深灰色) 部件清单

○ ALUM. EXTRUSION

ITEM	FAB. DWG NO.	LENGTH	QTY
1	X85795-01G-01	1053	10
2	X85796-01G-01	1053	5


◇ OTHERS (ALUM. & G.M.S. PARTS)

ITEM	FAB. DWG NO.	LENGTH (MM)	QTY
20	AL-UP07G-02	1498.5	1
	3mm THK. ALUM. PLATE		
21	AV-UP07G-02	1498.5	1
	3mm THK. ALUM. ANGLE		

47


 美特鋁質有限公司 MIDI Aluminium Fabricator Ltd.			工程號 J851 地盘 青衣190	類別 制圖 W. E. X	物料號 - 2020-04-16	圖號 UP-A10
修改 A B - 日期 27/07 11/09 -	採用 工廠 ✓ 材料 颜色 -	地盤 材料 -	图纸名称 格栅玉组装图	復核 - 批准 -	數量 - 單件重量 - (KG)	

部件编号	颜色	数量
UP-A10W	白色	30

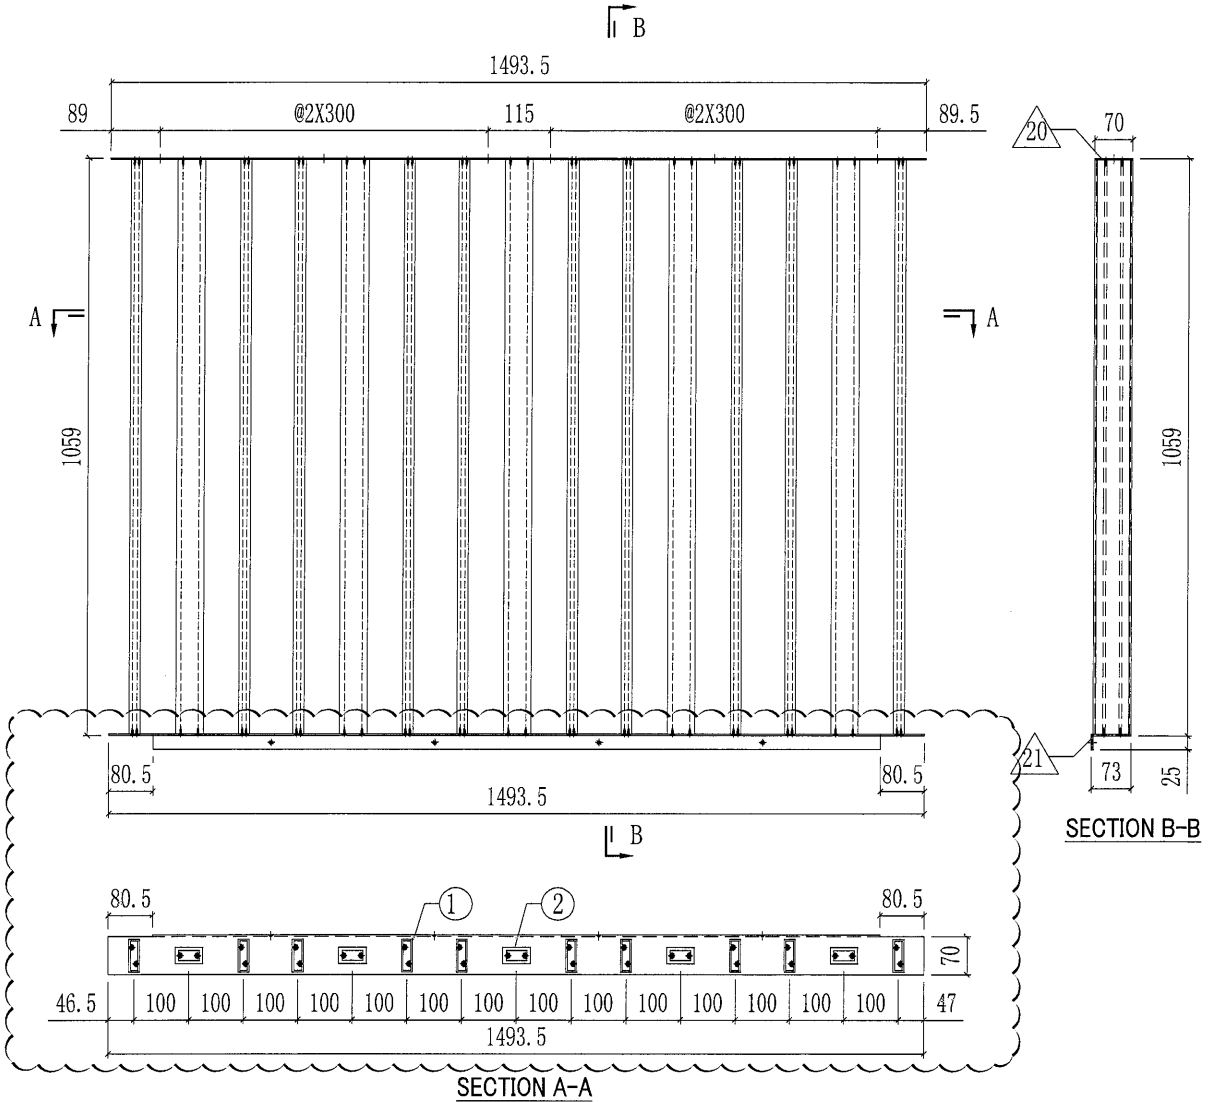


UP-A10G (深灰色) 部件清单			
○ ALUM. EXTRUSION			
ITEM	FAB. DWG NO.	LENGTH	QTY
1	X85795-01W-01	1053	10
2	X85796-01W-01	1053	5
◇ OTHERS (ALUM. & G.M.S. PARTS)			
ITEM	FAB. DWG NO.	LENGTH (MM)	QTY
20	AL-UP07W-03	1493.5	1
	3mm THK. ALUM. PLATE		
21	AV-UP07W-03	1493.5	1
	3mm THK. ALUM. ANGLE		

48


 美特鋁質有限公司 MIDI Aluminium Fabricator Ltd.				工程號	J851	類別		物料號	-	
				地盘	青衣190	制圖	W. E. X	2020-04-16	圖號	UP-A11
修改	A	B	-	採用工廠	✓	地盤			數量	-
日期	27/07	11/09	-	材料顏色	-				單件重量	- (KG)
				图纸名称	格栅玉组装图	復核	-	-		
				材料	-	批准	-	-		

部件编号	颜色	数量
UP-A11G	深灰色	15


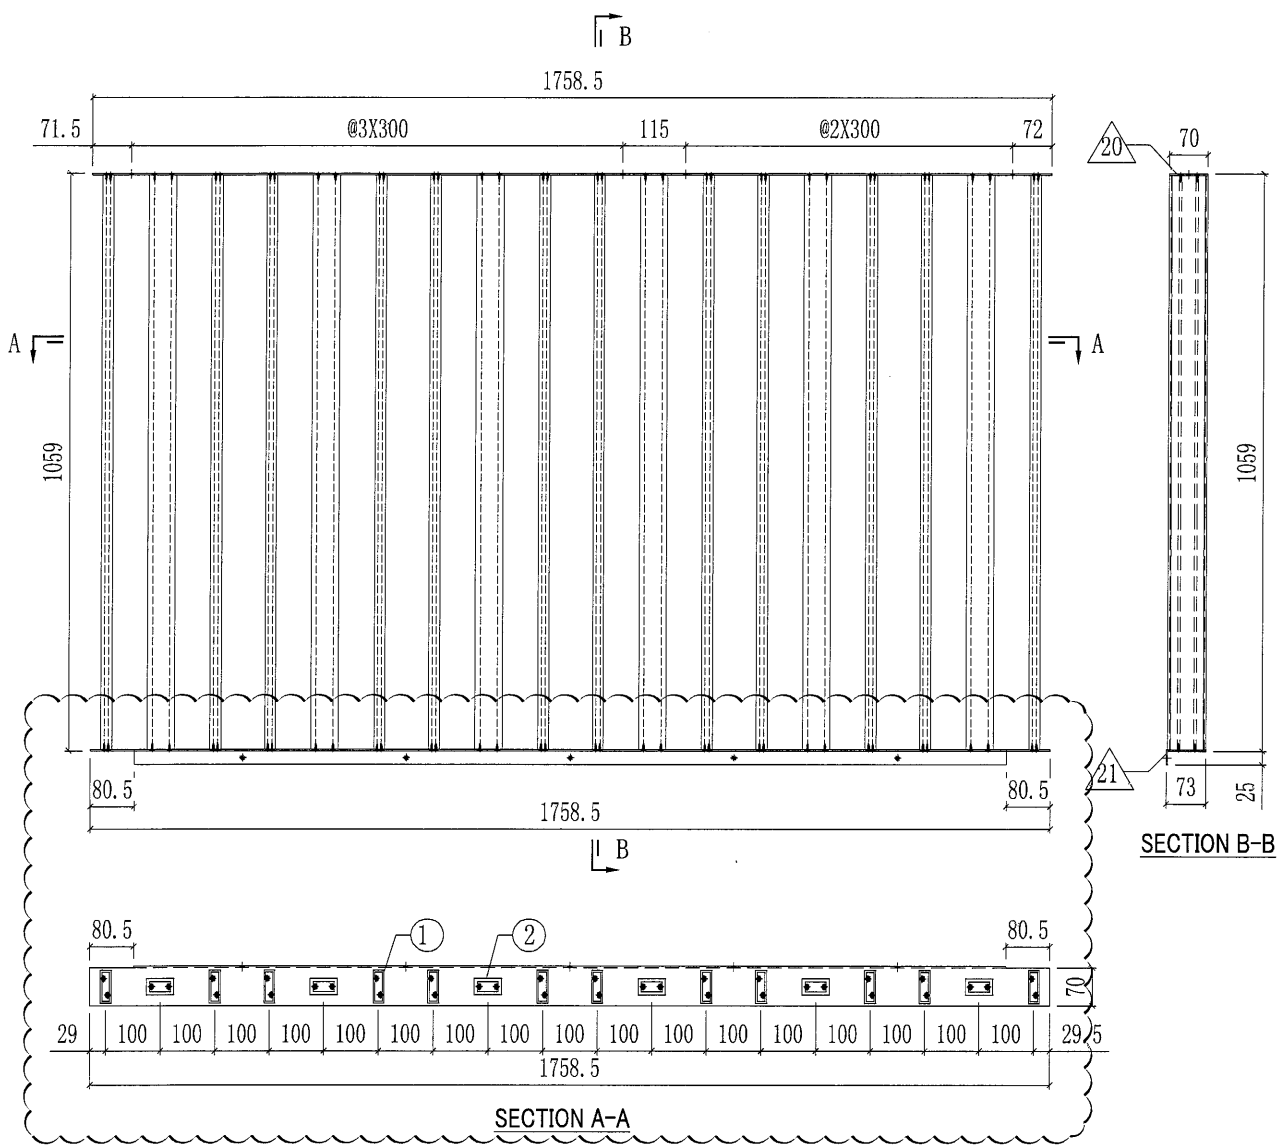


UP-A11G(深灰色) 部件清单			
○ ALUM. EXTRUSION			
ITEM	FAB. DWG NO.	LENGTH	QTY
1	X85795-01G-01	1053	12
2	X85796-01G-01	1053	6
◇ OTHERS (ALUM. & G.M.S. PARTS)			
ITEM	FAB. DWG NO.	LENGTH (MM)	QTY
20	AL-UP08G-01	1758.5	1
	3mm THK. ALUM. PLATE		
21	AV-UP08G-01	1758.5	1
	3mm THK. ALUM. ANGLE		

49

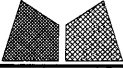 美特鋁質有限公司 MIDI Aluminium Fabricator Ltd.		工程號 J851 地盘 青衣190	類別 制圖 W. E. X	物料號 - 2020-04-16	圖號 UP-A12
修改 A B - 日期 27/07 11/09 -	採用 工廠 ✓ 材料 颜色 -	图纸名称 格栅玉组裝圖 材料 -	復核 - 批准 -	數量 - 單件重量 - (KG)	

部件编号	颜色	数量
UP-A12G	深灰色	1

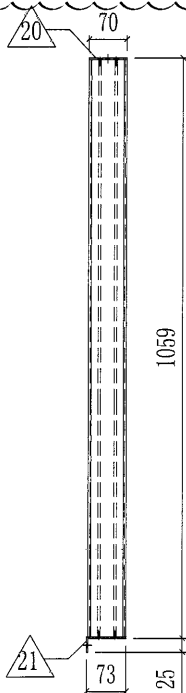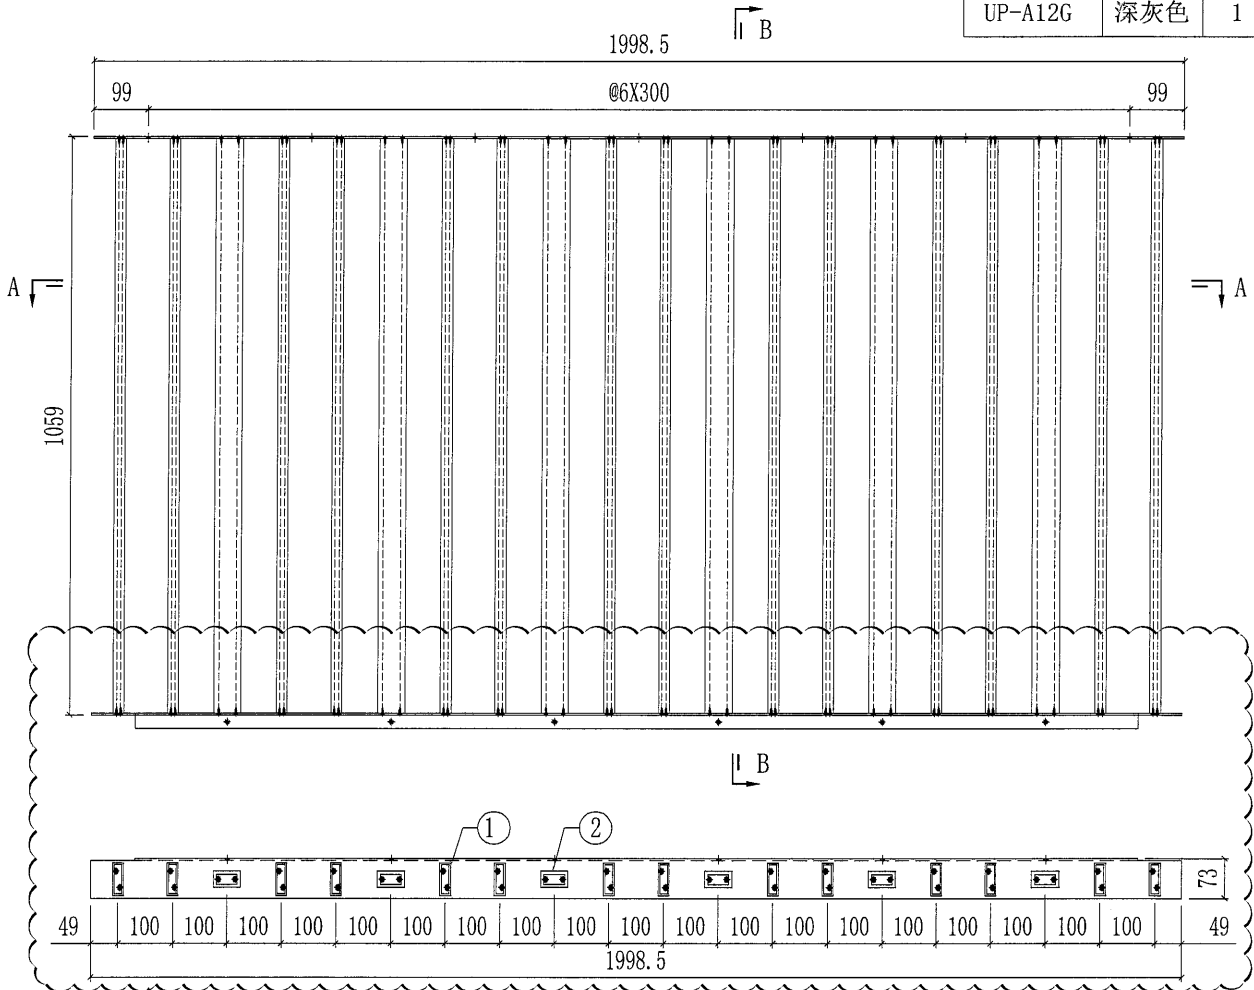


SECTION A-A


SECTION B-B

UP-A12G (深灰色) 部件清單			
○ ALUM. EXTRUSION			
ITEM	FAB. DWG NO.	LENGTH	QTY
1	X85795-01G-01	1053	14
2	X85796-01G-01	1053	6
◇ OTHERS (ALUM. & G.M.S. PARTS)			
ITEM	FAB. DWG NO.	LENGTH (MM)	QTY
20	AL-UP09G-01	1998.5	1
	3mm THK. ALUM. PLATE		
21	AV-UP09G-01	1998.5	1
	3mm THK. ALUM. ANGLE		

50

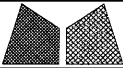
 美特鋁質有限公司 MIDI Aluminium Fabricator Ltd.		工程號 J851 地盘 青衣190	類別 制圖 W. E. X	物料號 - 2020-04-16	圖號 UP-A13L
修改 日期	- -	採用工廠 ✓ 地盘	图纸名称 格栅玉组装图	復核 - 批准 -	數量 - 單件重量 - (KG)
	材料颜色 -	材料 -			

部件编号	颜色	数量
UP-A13LW	白色	15


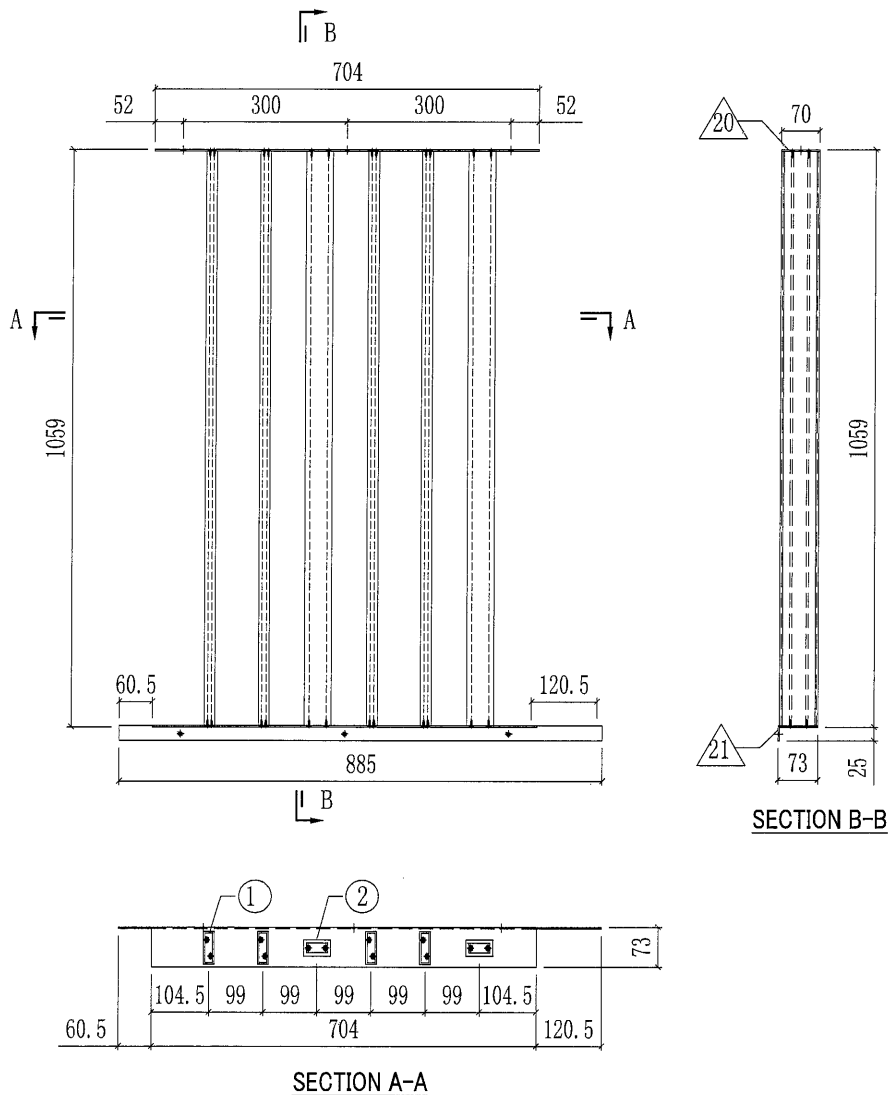


UP-A13LG(白色) 部件清单			
○ ALUM. EXTRUSION			
ITEM	FAB. DWG NO.	LENGTH	QTY
1	X85795-01W-01	1053	4
2	X85796-01W-01	1053	2
◇ OTHERS (ALUM. & G.M.S. PARTS)			
ITEM	FAB. DWG NO.	LENGTH (MM)	QTY
20	AL-UP10LW-01	704	1
	3mm THK. ALUM. PLATE		
21	AV-UP11LW-01	885	1
	3mm THK. ALUM. ANGLE		


(51)

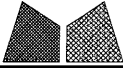 美特鋁質有限公司 MIDI Aluminium Fabricator Ltd.		工程號 J851 地盘 青衣190	類別 制圖 W. E. X	物料號 - 2020-04-16	圖號 UP-A13R
修改 日期	- -	採用工廠 <input checked="" type="checkbox"/> 地盘 材料颜色 -	图纸名称 格栅玉组装图 材料 -	復核 - 批准 -	數量 - 單件重量 - (KG)

部件编号	颜色	数量
UP-A13RW	白色	15

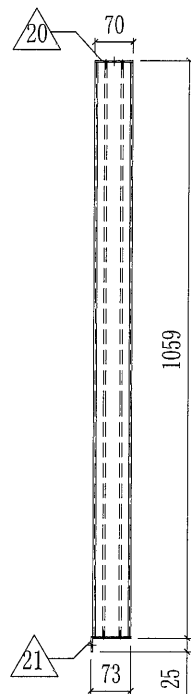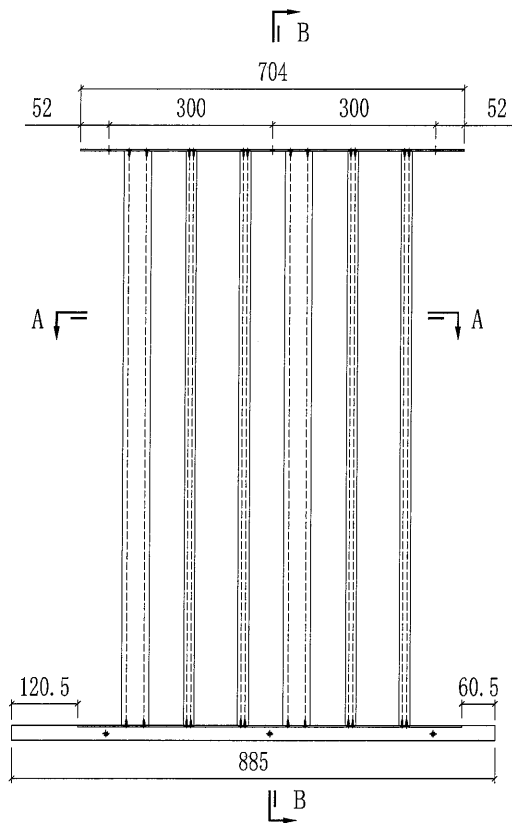


SECTION B-B

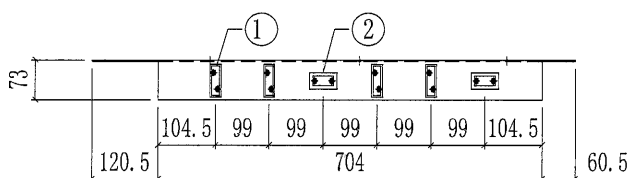

SECTION A-A

UP-A13RG(白色) 部件清单			
○ ALUM. EXTRUSION			
ITEM	FAB. DWG NO.	LENGTH	QTY
1	X85795-01W-01	1053	4
2	X85796-01W-01	1053	2
◇ OTHERS (ALUM. & G.M.S. PARTS)			
ITEM	FAB. DWG NO.	LENGTH (MM)	QTY
20	AL-UP10RW-01	704	1
	3mm THK. ALUM. PLATE		
21	AV-UP11RW-01	885	1
	3mm THK. ALUM. ANGLE		


52

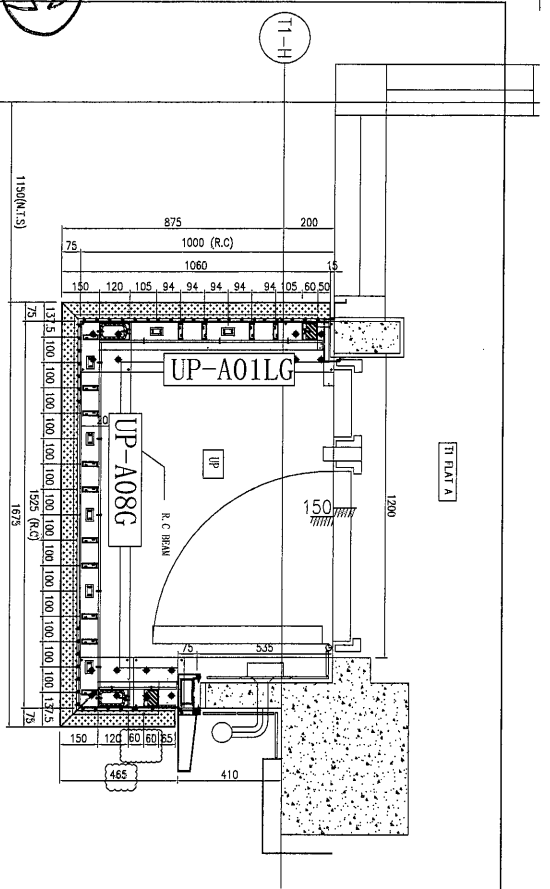

② LAYOUT PLAN

UP TYPE	TOWER	F.LR.	FLAT	QTY
UP1	T1	1/F TO 31/F	A	27
(FLOOR NOS. 4, 13, 14, 24 NOT USED)				
UP4	T1	{32/F}	A	{1}


14W+13G
16

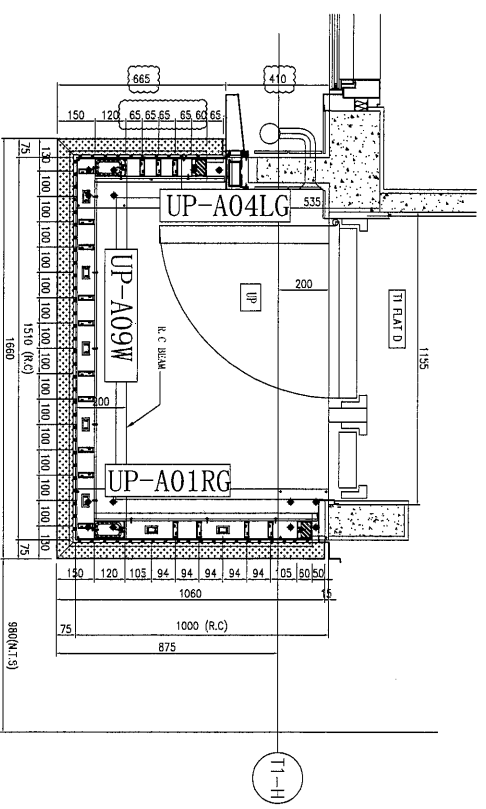

② LAYOUT PLAN

UP TYPE	TOWER	F.LR.	FLAT	QTY
UP2	T1	1/F TO 31/F	A	27
(FLOOR NOS. 4, 13, 14, 24 NOT USED)				
UP5	T1	{32/F}	A	{1}


14W+13G
16

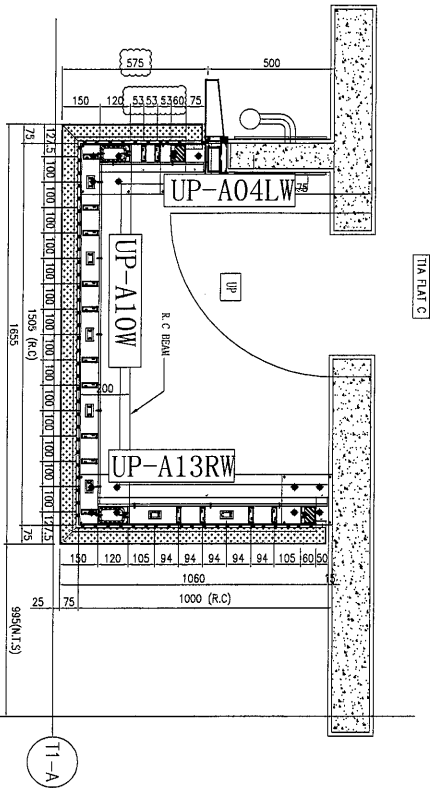

② LAYOUT PLAN

UP TYPE	TOWER	F.LR.	FLAT	QTY
UP3	T1A	2/F TO 31/F	C	26
(FLOOR NOS. 4, 13, 14, 24 NOT USED)				
UP6	T1A	32/F TO 33/F	C	2

14W+13G
26

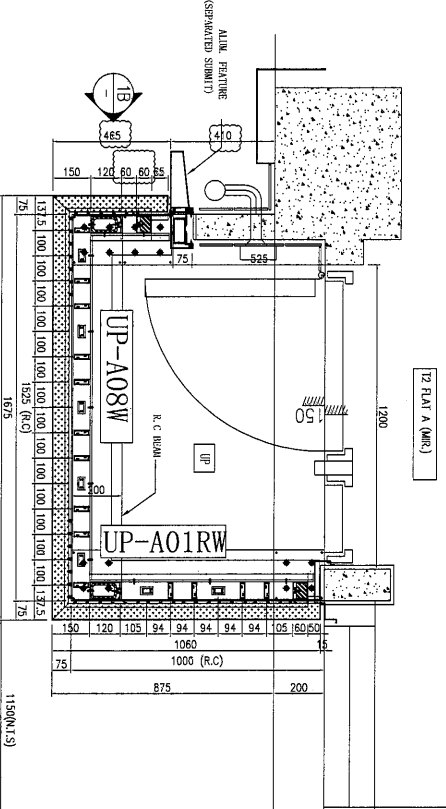

(MIR.)

② LAYOUT PLAN

UP TYPE	TOWER	F.LR.	FLAT	QTY
UP1	T2	1/F TO 31/F	A	27
(FLOOR NOS. 4, 13, 14, 24 NOT USED)				

14G+13W
14G+13W

BD. REF. :
F.S.D. REF. :
Mark :
1. All dimensions are in mm.
2. All elevations are viewed from outside.
3. All dimensions to be verified on site before fabrication.
GENERAL NOTES


Legend :
1. F.F.L. --- Finished floor level
2. S.F.L. --- Structural floor level
3. (7) --- reserved level
X11 --- INTERNAL MARK NO.
X001 --- WORK SHEET NO.

CLIENT : 佳明集團控股有限公司
GRAND MINE GROUP HOLDINGS LIMITED
MAIN CONTRACTOR : GRAND TECH CONSTRUCTION CO. LTD.
ARCHITECT : WONG TUNG & PARTNERS LIMITED
STRUCTURAL ENGINEER : C M WONG & ASSOCIATES LTI

PROJECT : RESIDENTIAL DEVELOPMENT AT TSIANG YI TOWN LOT 190 SHA SHAN ROAD


TITLE : SCHEDULE OF METAL BALUSTRADE AT UP (TOWER 1)
JOB NO. : J-551
DRAWN BY : LS DATE : 18-11-2019
CHKD BY : SCALE : A1 : 1/20
DWG. NO. : UP-04A REV. : A

53

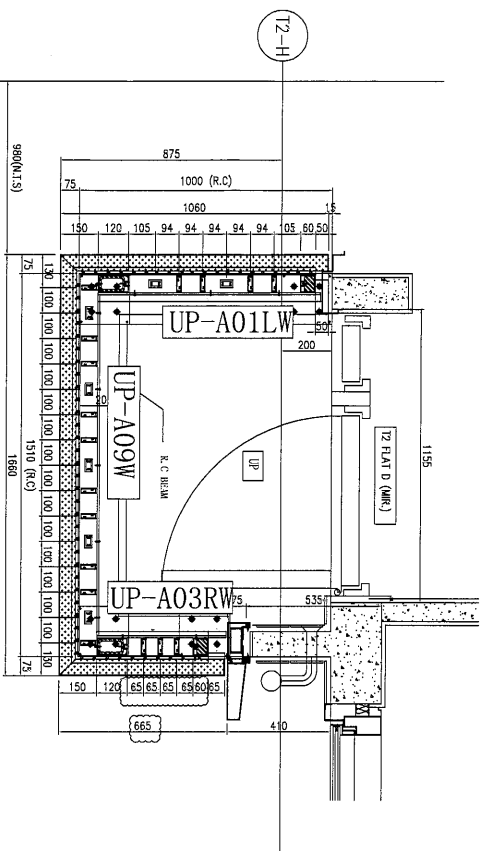


(MIR.)

UP2	14G+13W	UP TYPE	TOWER	FLR.	FLAT	QTY
UP5	1W	UP2(MIR.)	12	1/F TO 31/F	D	27
		(FLOOR NOS. 4, 13, 14, 24 NOT USED.)				
		UP5(MIR.)	12	32/F	D	{}
						1W

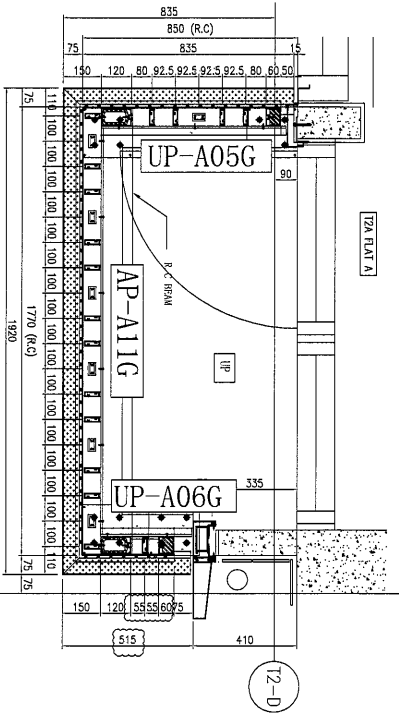


(MIR.)

UP8	27G	UP TYPE	TOWER	FLR.	FLAT	QTY
UP9	1G	UP8	12A	1/F TO 31/F	A	27
		(FLOOR NOS. 4, 13, 14, 24 NOT USED.)				
		UP9	12A	32/F	A	{}
						1G

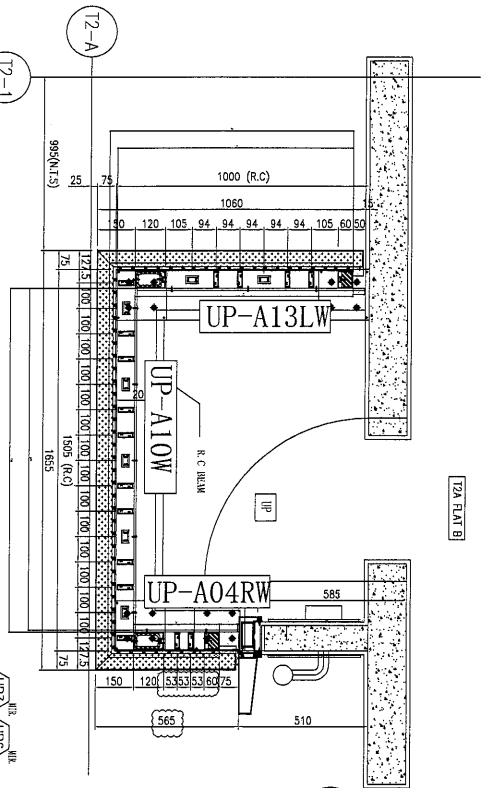

(MIR.)

UP3	13W+15G	UP TYPE	TOWER	FLR.	FLAT	QTY
		UP3(MIR.)	12A	2/F TO 31/F	B	26
		(FLOOR NOS. 4, 13, 14, 24 NOT USED.)				
						13G+13W

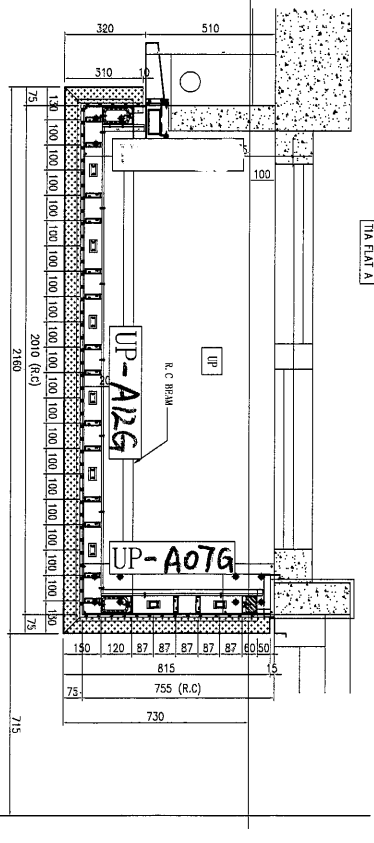

(MIR.)

UP7	1G	UP TYPE	TOWER	FLR.	FLAT	QTY
		UP7	11A	33/F	A	1
						1G

IND. REF. :
 F.S.D. REF. :
 Note :
 1. All dimensions are in mm.
 2. All elevations are viewed from outside.
 3. All dimensions to be verified on site before construction.
 GENERAL NOTES

- Legend :
- 1. FFL --- Finished Floor Level
 - 2. SFL --- Standard Floor Level
 - 3. 2/F --- Revised Detail
- X1 --- REF. MARK NO.
 X001 --- REF. SHEET NO.

CLIENT :
 佳明集團控股有限公司
 GRAND KING GROUP HOLDINGS LIMITED

MAIN CONTRACTOR :
 GRAND TECH CONSTRUCTION CO. LTD.

ARCHITECT :
 HONG TING & PARTNERS LIMITED

STRUCTURAL ENGINEER :
 C M WONG & ASSOCIATES

PROJECT :

TITLE :
 SCHEDULE OF METAL BALUSTRADE
 AT UP (TOWER 1)

JOB NO. : J-851
 DRAWN BY : LS DATE : 18-11-2019
 CHECK BY : SCALE A1: 1:20
 DWG. NO. : UP-04A REV. : A

