

工程指示 / 要求簡箋(E.I.)

工程指示編號：EI/ 2607 /20 修改版次：

工程編號：J851 工程名稱：青衣明翹滙

工程項目：露台欄河企飾線補料(辦房層)

收件人：生統 發件人：Joe Chan

日期：20/10/2020

□要求提供 / 確認 事項：

- ( ) 初步鋁料 B.M.
- ( ) 加工拆圖，然後生產
- ( ) 尺寸表
- ( ) 正式鋁料 B.M.
- ( ) 技術上資料 / 指示
- ( ) 報價
- ( ) 配件 B.M.
- ( ) 樣辦或貨品說明書
- ( ) 分判合約
- ( ) 其他：\_\_\_\_\_

內容：

請依附件資料，生產飾線補料送地盤。

急

請在 23 /10/2020 前完成上列要求。

附有關圖紙 / 文件：

1 + 2 頁

以上項目為：

- 原合約工程包
- 原合約工程加 / 減賬
- 新工程報價

原因：-

分發東莞各部門：

- ( ) 生產技術總監  連附件 ( ) 技術部  連附件 ( ) 生產部  連附件 ( ) 機械設計部  連附件
- ( ) 採購部  連附件 (  ) 生產統籌部  連附件 梅軍
- ( ) 質檢部  連附件 ( ) 會計部  連附件 ( ) 報關組  連附件 ( ) 其他 \_\_\_\_\_  連附件

分發香港各部門：

- ( ) 行政部  連附件 ( ) 會計部  連附件 ( ) 統籌部  連附件 (  ) 工程部地盤科文  連附件 積哥
- ( ) 採購部  連附件 ( ) QS 部  連附件 ( ) 維修部  連附件 ( ) 其他 \_\_\_\_\_  連附件

傳遞編號：

HK 2405 /20

發件人簽署：

項目經理簽署：

Project Manager Signature



EG-DWG3

1

美特鋁質 有限公司  
MIDI Aluminium Fabricator Ltd.

产品编号	L(mm)	数量	A	N	M	B	N1	M1	备注
		6							

工程號 J851 地盤 青衣明翹匯

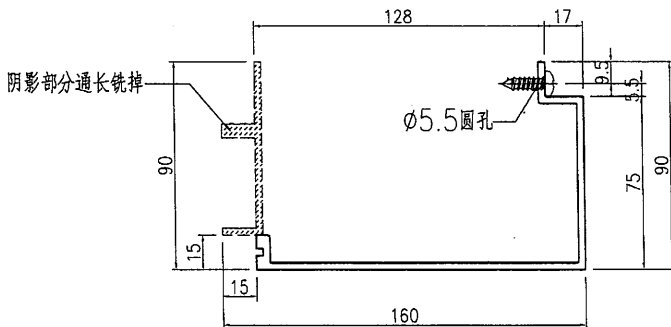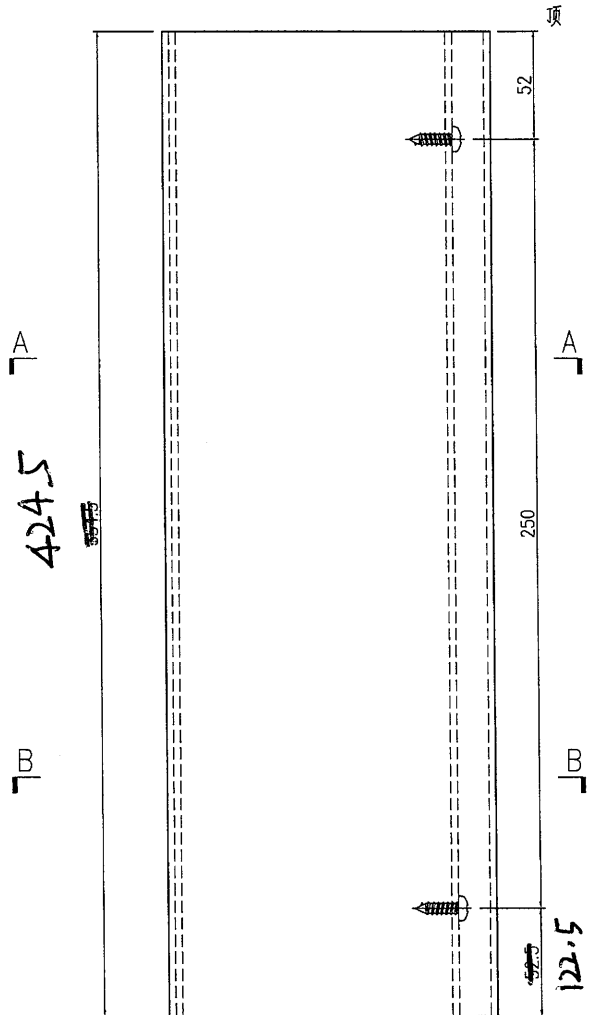

SECTION A-A

名稱	企向裝飾支座	制圖	曾建平	2020-09-15	修改			
材料	X85817	復核			日期			
顏色	UCT534193SC-3 灰色	批准			圖號	J851-LST-ALO4G		

EG-DWG3



⑤



美特鋁質 有限公司  
MIDI Aluminium Fabricator Ltd.

产品编号	L(mm)	数量	A	N	M	B	N1	M1	备注
		4							

工程號	J851	地盤	青衣明翹匯
-----	------	----	-------

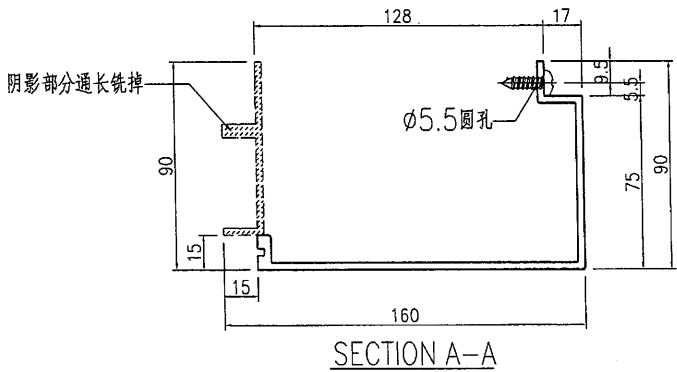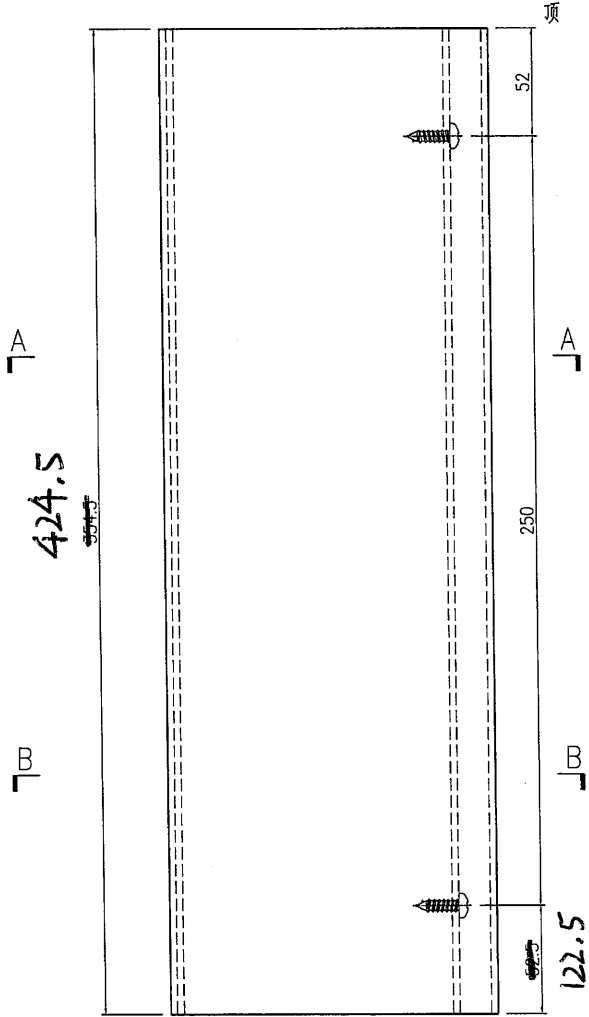

名稱	企向裝飾支座	制圖	曾建平	2020-09-15	修改			
材料	X85817	復核			日期			
顏色	TUC43350SC(ZH)-3 白色	批准			圖號	J851-LST-AL04W		